ПРАВИТЕЛЬСТВО СВЕРДЛОВСКОЙ ОБЛАСТИ

МИНИСТЕРСТВО ПО УПРАВЛЕНИЮ ГОСУДАРСТВЕННЫМ ИМУЩЕСТВОМ СВЕРДЛОВСКОЙ ОБЛАСТИ

ПРИКАЗ

20.03.2025 № 1949

г. Екатеринбург

О внесении изменений в схему размещения рекламных конструкций на территории муниципального образования «город Екатеринбург», утвержденную приказом Министерства по управлению государственным имуществом Свердловской области от 29.07.2016 № 1684

В соответствии с Федеральным законом от 13 марта 2006 года № 38-ФЗ «О рекламе», Областным законом от 10 марта 1999 года № 4-ОЗ «О правовых актах в Свердловской области», Законом Свердловской области от 20 июля 2015 года № 86-ОЗ «О перераспределении отдельных полномочий в сфере рекламы между органами местного самоуправления муниципального образования «город Екатеринбург» и органами государственной власти Свердловской области», постановлениями Правительства Свердловской области от 26.07.2012 № 824-ПП «Об утверждении Положения, структуры и предельного лимита штатной численности и фонда по должностным окладам в месяц Министерства по управлению государственным имуществом Свердловской области» и от 18.09.2013 № 1137-ПП «Об утверждении Порядка предварительного согласования схем размещения рекламных конструкций и вносимых в них изменений на территории Свердловской области», на основании приказов Министерства по управлению государственным имуществом Свердловской области от 13.03.2025 № 78-к «Об исполнении обязанностей временно отсутствующего работника» и от 14.12.2017 № 2642 «Об утверждении Порядка по разработке и утверждению схемы размещения рекламных конструкций», в целях актуализации схемы размещения рекламных конструкций на территории муниципального образования «город Екатеринбург», а также проведения торгов на право заключения договоров на установку и эксплуатацию рекламных конструкций на территории муниципального образования «город Екатеринбург»

ПРИКАЗЫВАЮ:

1. Внести в схему размещения рекламных конструкций на территории муниципального образования «город Екатеринбург», утвержденную приказом Министерства по управлению государственным имуществом Свердловской области от 29.07.2016 № 1684 «Об утверждении схемы размещения рекламных конструкций на территории муниципального образования «город


Екатеринбург» («Официальный интернет-портал правовой информации Свердловской области» (www.pravo.gov66.ru), 2016, 4 августа, № 9252) с изменениями, внесенными приказами Министерства по управлению государственным имуществом Свердловской области от 12.09.2016 № 1982, от 22.11.2016 № 2558, от 02.06.2017 № 1036, от 13.12.2017 № 2607, от 05.07.2018 № 1560, от 10.09.2018 № 2161, от 19.11.2018 № 2839, от 22.01.2019 № 61, от 09.04.2019 № 932, от 22.07.2019 № 1806, от 06.09.2019 № 2280, от 16.10.2019 № 2663, от 27.12.2019 № 3430, от 18.06.2020 № 1621, от 14.10.2020 № 3391, от 28.12.2020 № 4372, от 07.06.2021 № 1875, от 11.10.2021 № 3901, от 30.12.2021 № 5233, от 25.02.2022 № 809, от 05.05.2022 № 1885, от 01.09.2022 № 4091, от 13.12.2022 № 5961, от 27.03.2023 № 1608, от 28.06.2023 № 3627, от 11.09.2023 № 5125, от 17.10.2023 № 5957, от 15.12.2023 № 7456, от 01.02.2024 № 479, от 09.04.2024 № 2414, от 05.06.2024 № 3894, от 24.06.2024 № 4500, от 14.10.2024 № 7908 и от 25.12.2024 № 10277 следующие изменения:

1) приложение № 1 изложить в новой редакции (приложение № 1);

2) приложение № 2 изложить в новой редакции (приложение № 2);

3) приложение № 3 признать утратившим силу.

2. Настоящий приказ опубликовать на «Официальном интернет-портале правовой информации Свердловской области» (www.pravo.gov66.ru).

3. Настоящий приказ вступает в силу с момента его официального опубликования.

Исполняющий обязанности
Первого заместителя Министра Р.Г. Вахрамеев

Илья Вячеславович Галкин
(343) 312-09-40 (доб. 525)

Приложение № 1
к приказу Министерства по управлению
государственным имуществом Свердловской области
от _20.03.2025_ № __1949_____

ОБЗОРНЫЙ ПЛАН ТЕРРИТОРИИ

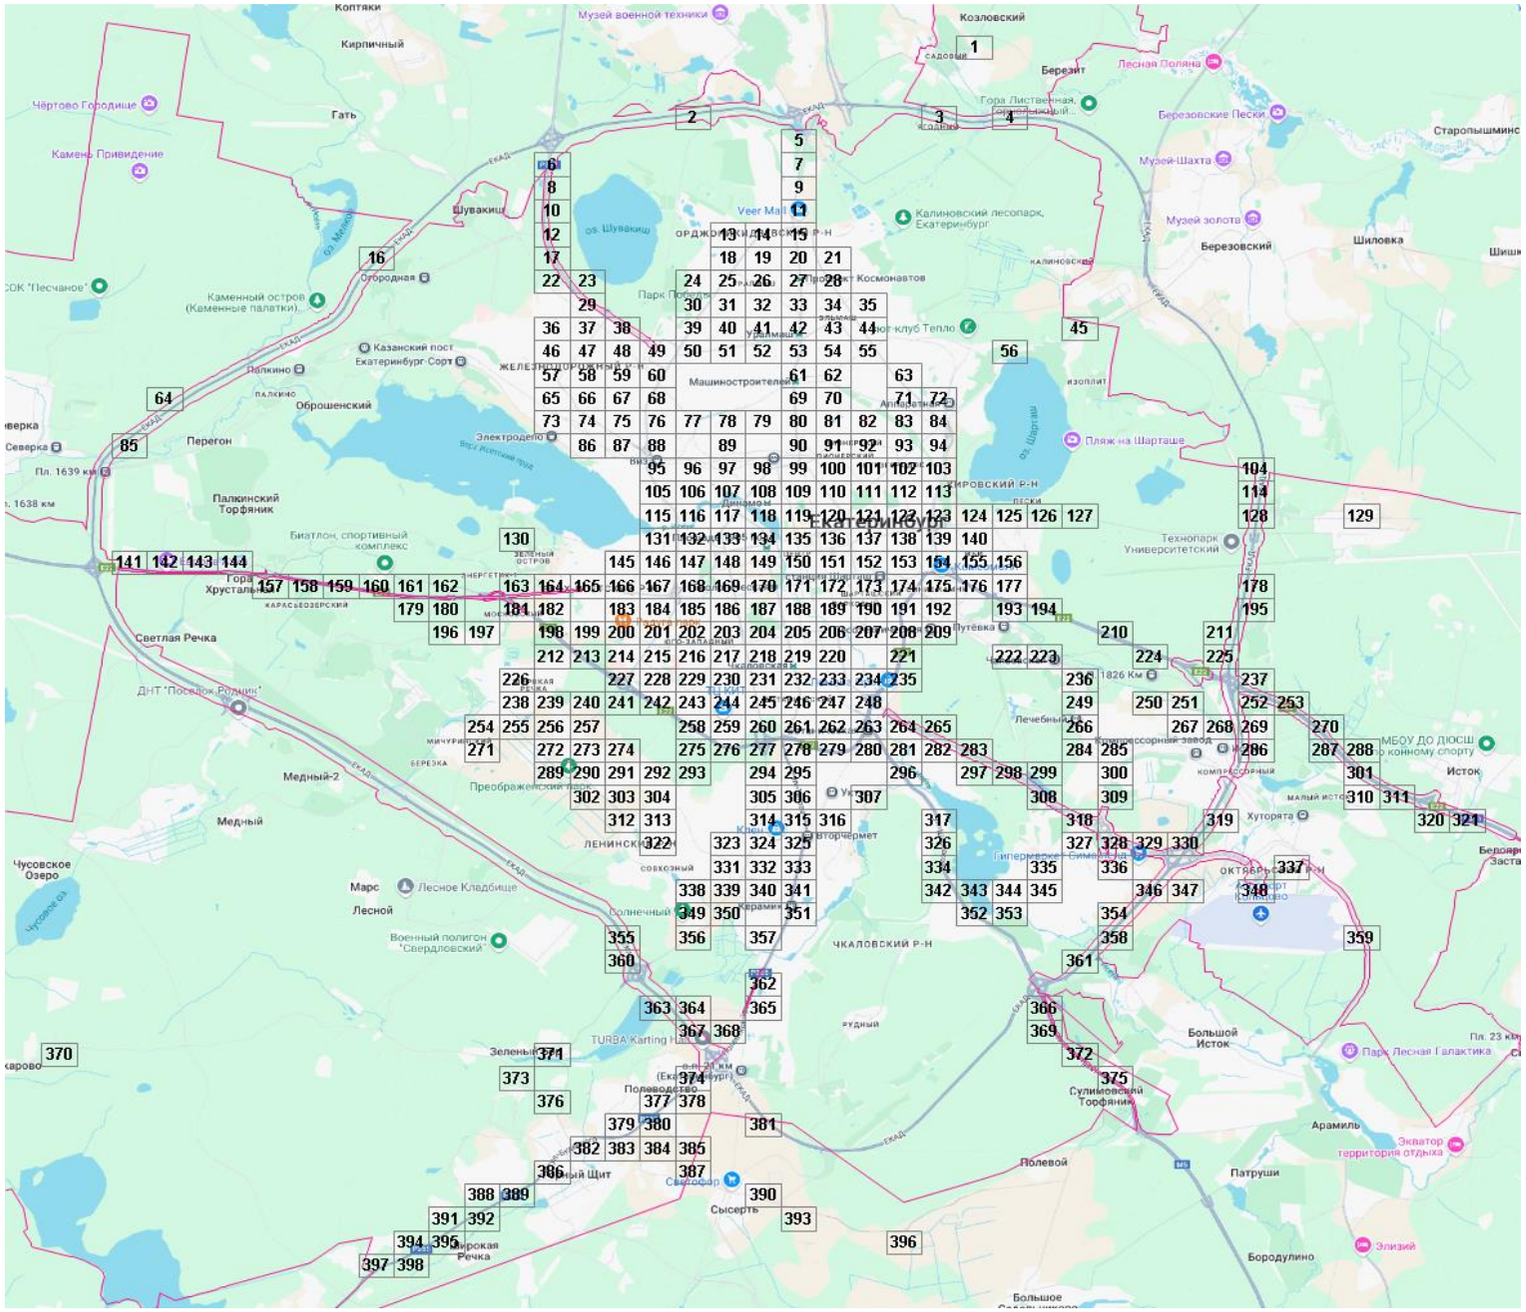
Коптяки
Кирпичный
Гать
Чёртово Городище
Камень Привидение
Шувакиш
Музей военной техники
Козловский
Березит
Лесная Поляна
Березовские Пески
Старопышминск
Музей-Шахта
Калиновский лесопарк, Екатеринбург
Музей золота
Березовский
Шиловка
Обгородная
Каменный остров (Каменные палатки)
Казанский пост Екатеринбург-Сорт
Полкино
Оброшенский
Перегон
Электродепо
Пл. 1639 км
Пл. 1638 км
Палкинский Торфяник
Биатлон, спортивный комплекс
Гора Хрустальная
Светлая Речка
ДНТ "Посёлок Родник"
Медный-2
Медный
Преображенский
Чусовское Озеро
Марс
Лесное Кладбище
Лесной
Военный полигон "Свердловский"
Машиностроителей
Парк Победы
Проспект Космонавтов
Veer Mall
Юрт-клуб Тепло
Пляж на Шарташе
Технопарк Университетский
Екатеринбург
Полевой
Сысерть
Широкая Речка
Зелёный Щит
Большой Исток
Парк Лесная Галактика
Сулимовский Торфяник
Арамиль
Экватор территория отдыха
Патруши
Бородулино
Элизий
Хуторята
МБОУ ДО ДЮСШ по конному спорту
Исток
Малый Исток
ЧКАЛОВСКИЙ Р-Н
ОРДЖОНИКИДЗЕВСКИЙ Р-Н
ЛЕНИНСКИЙ Р-Н
ЖЕЛЕЗНОДОРОЖНЫЙ Р-Н
ОКТЯБРЬСКИЙ Р-Н
ПАЛКИНО
ЛЕСНОЙ
ЗЕЛЕНЫЙ ОСТРОВ
ЗЕЛЕНЫЙ
ПОЛЕВСКОЙ
ВИЗ
ЛЕСНОЙ
ЛЕСНОЙ
ЛЕСНОЙ

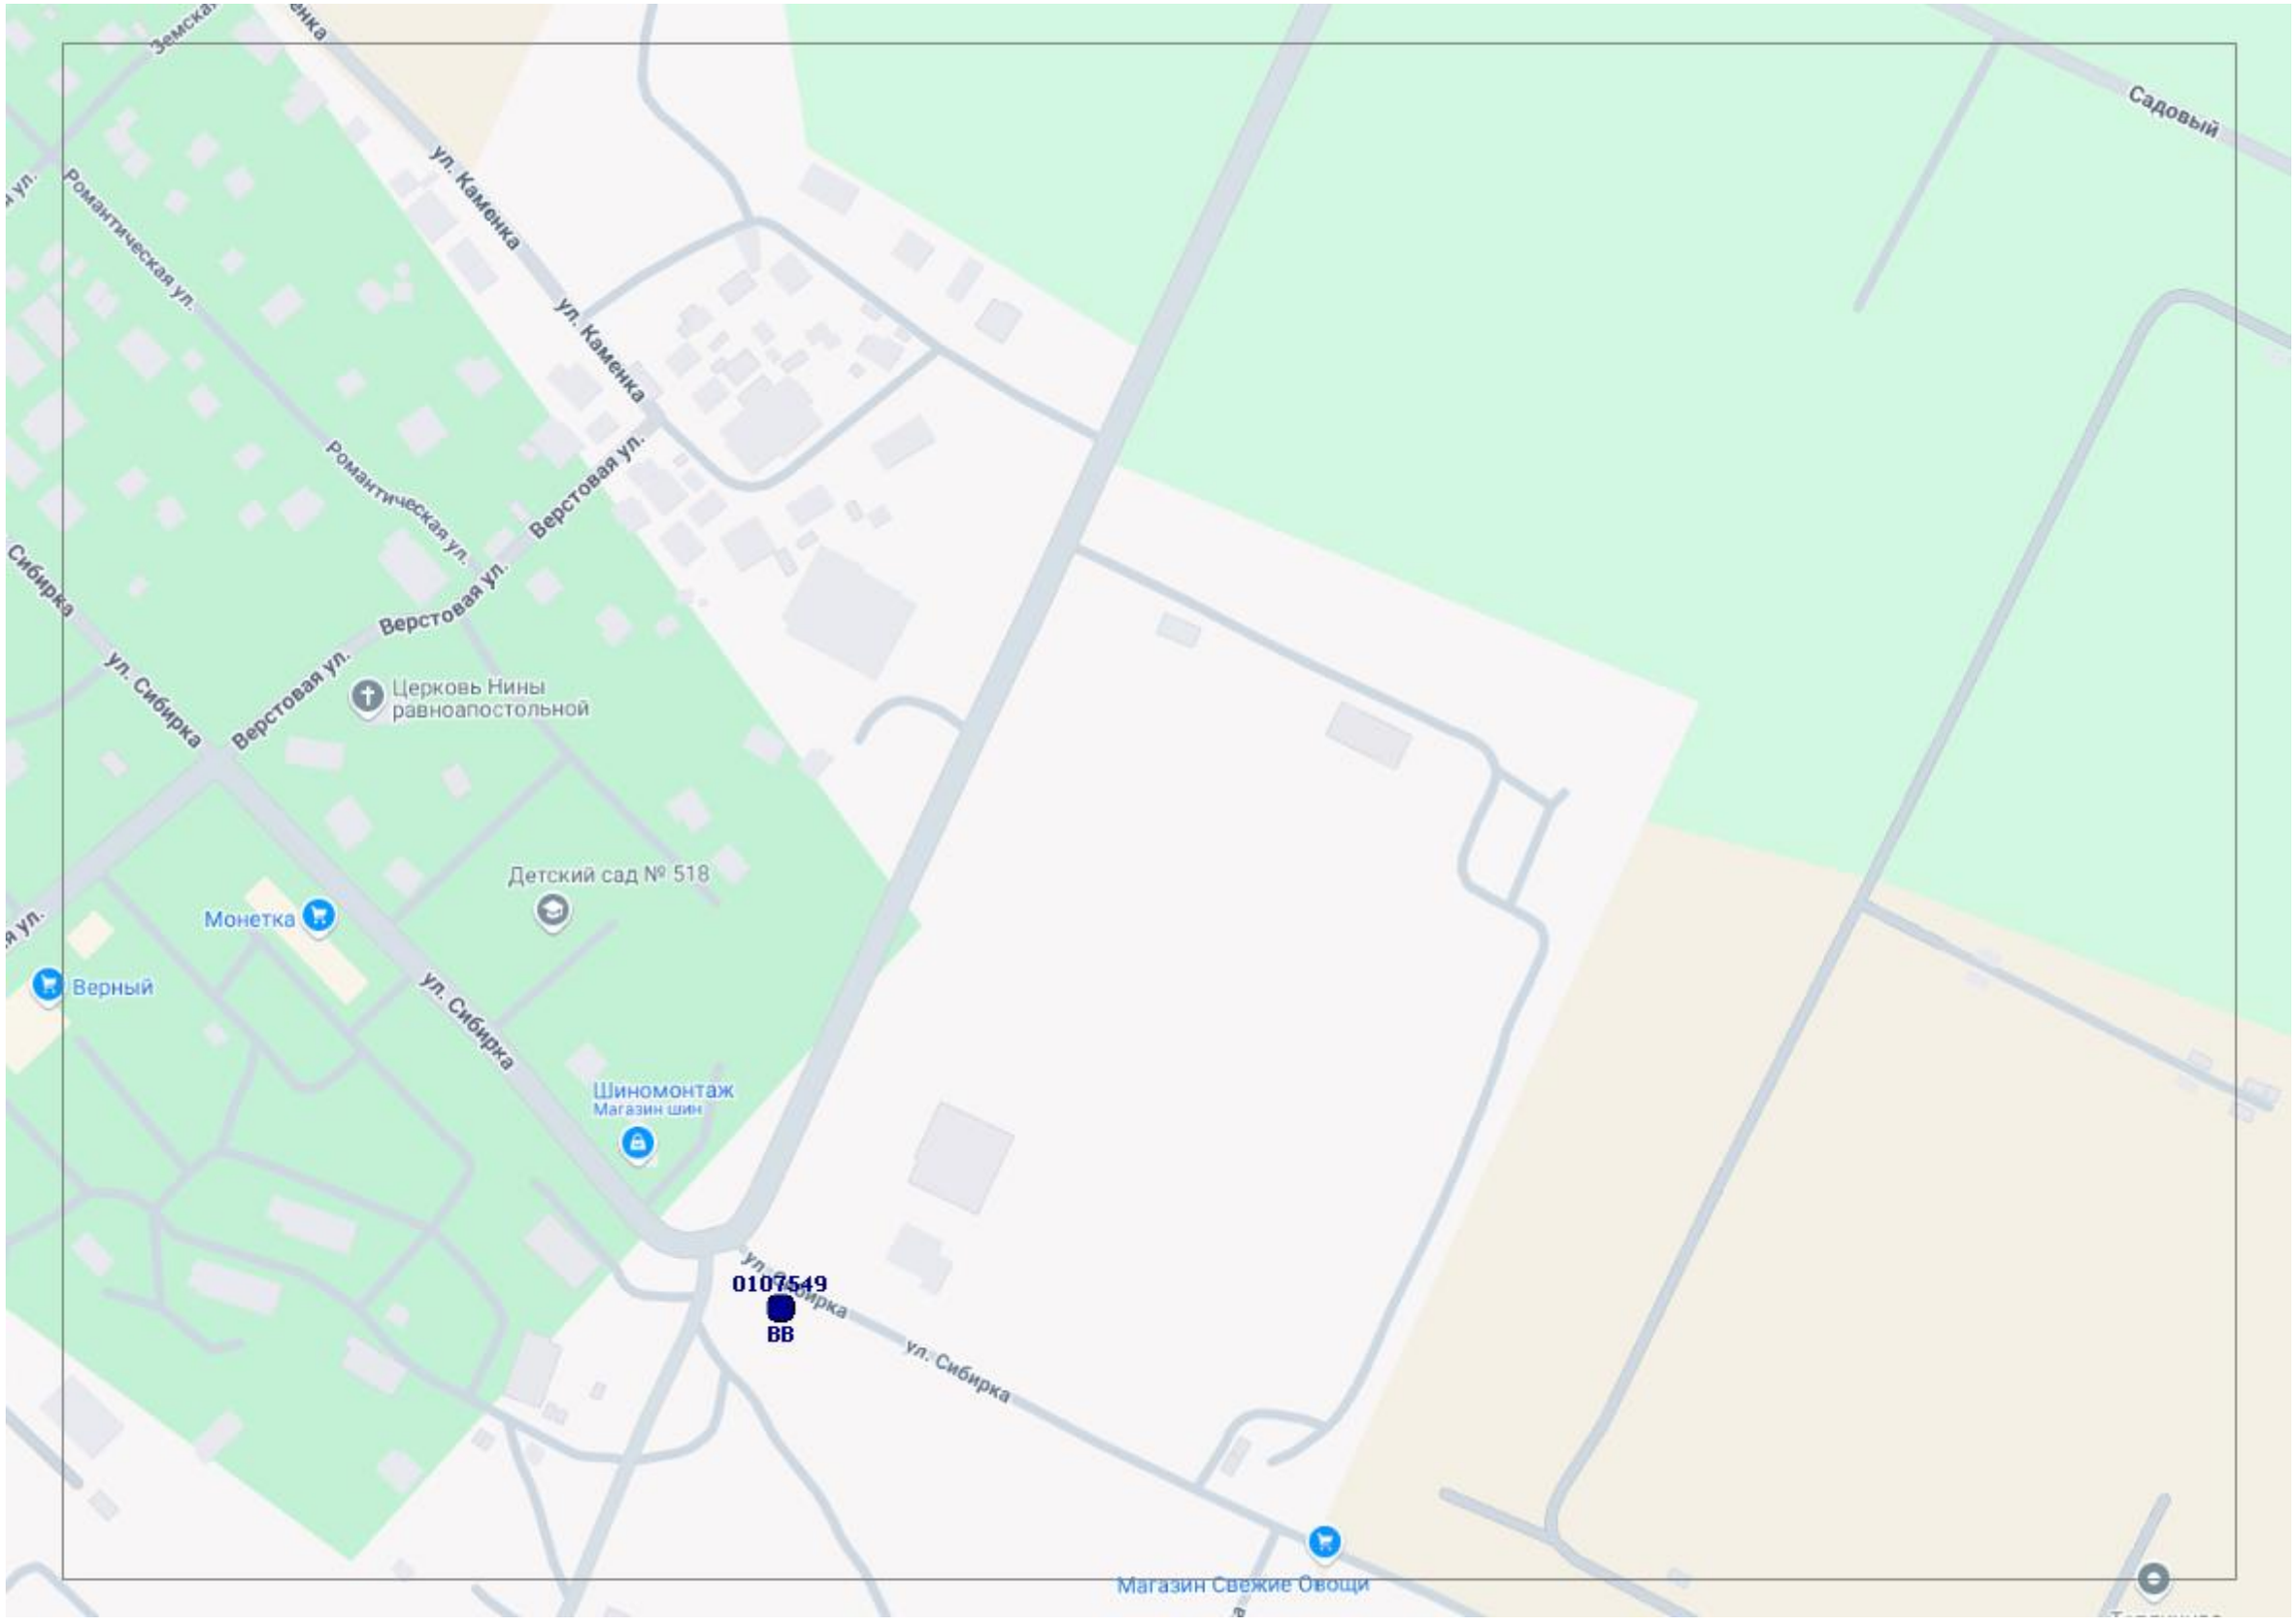
ул. Каменка
Романтическая ул.
Верстовая ул.
Сибирка
ул. Сибирка
Церковь Нины равноапостольной
Садовый
Детский сад № 518
Монетка
Верный
Шиномонтаж
Магазин шин
0107549
ВВ
Магазин Свежие Овощи

090792
ВВ
ЕКАД

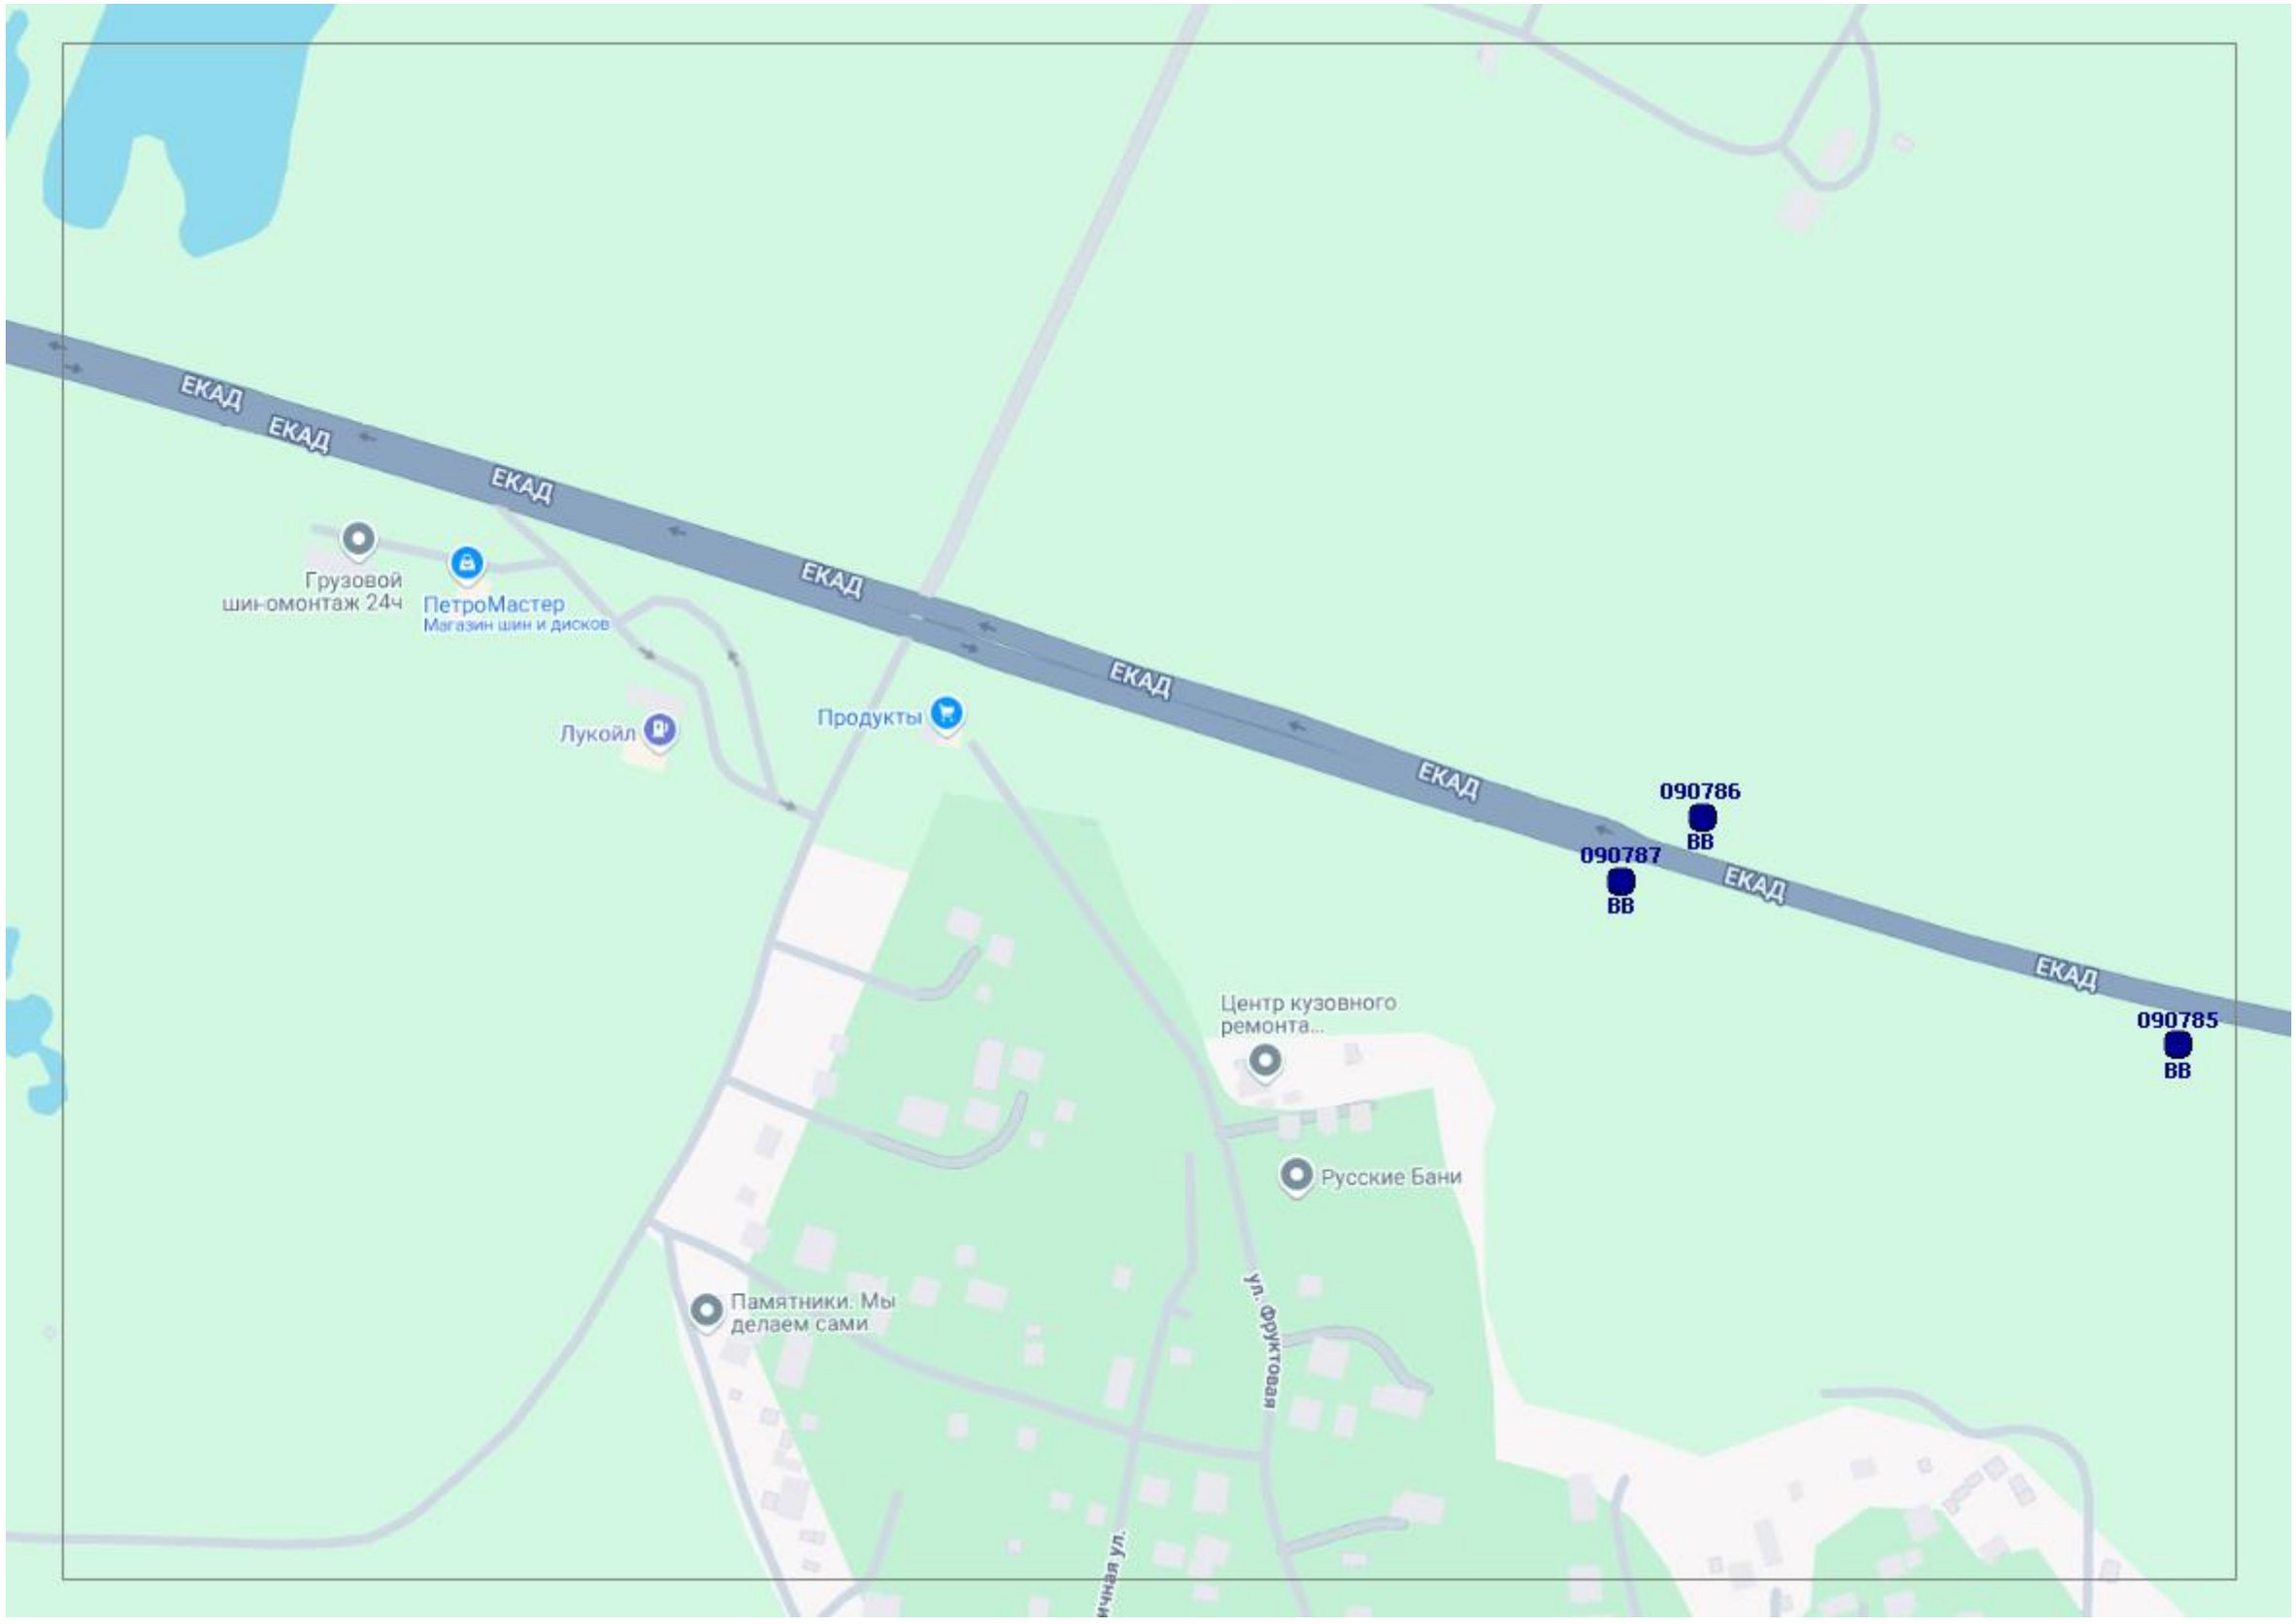
ЕКАД
ЕКАД
ЕКАД
ЕКАД
ЕКАД
ЕКАД
ЕКАД
ЕКАД
Грузовой
шин-омонтаж 24ч
ПетроМастер
Магазин шин и дисков
Лукойл
Продукты
090786
ВВ
090787
ВВ
090785
ВВ
Центр кузовного
ремонта...
Русские Бани
Памятники. Мы
делаем сами
ул. Фруктовая

р. Пышма
р. Пышма
р. Пышма
р. Пышма
р. Пышма
р. Пышма
р. Пышма
Хитники, добыча золота
090781
ВВ
090782
ВВ
090783
ВВ
ЕКАД
ЕКАД
ЕКАД
ЕКАД
ЕКАД
ЕКАД
ЕКАД
ЕКАД
ЕКАД
ЕКАД

оз. Лебяжье
Лебяжье озеро
ул. Березовская
Родник
ООО "Горностаевская компания"
Магазин инструмента
пр. Космонавтов
р. Пышма
ул. Полевая
Корпорация Клининга
0109138
SS
Полевая
ул. Тюльпановая
Авторазбор Отечественных Авто
0113397
NS
пер. Чуцкаева
Трейд Линк
У Вагифа

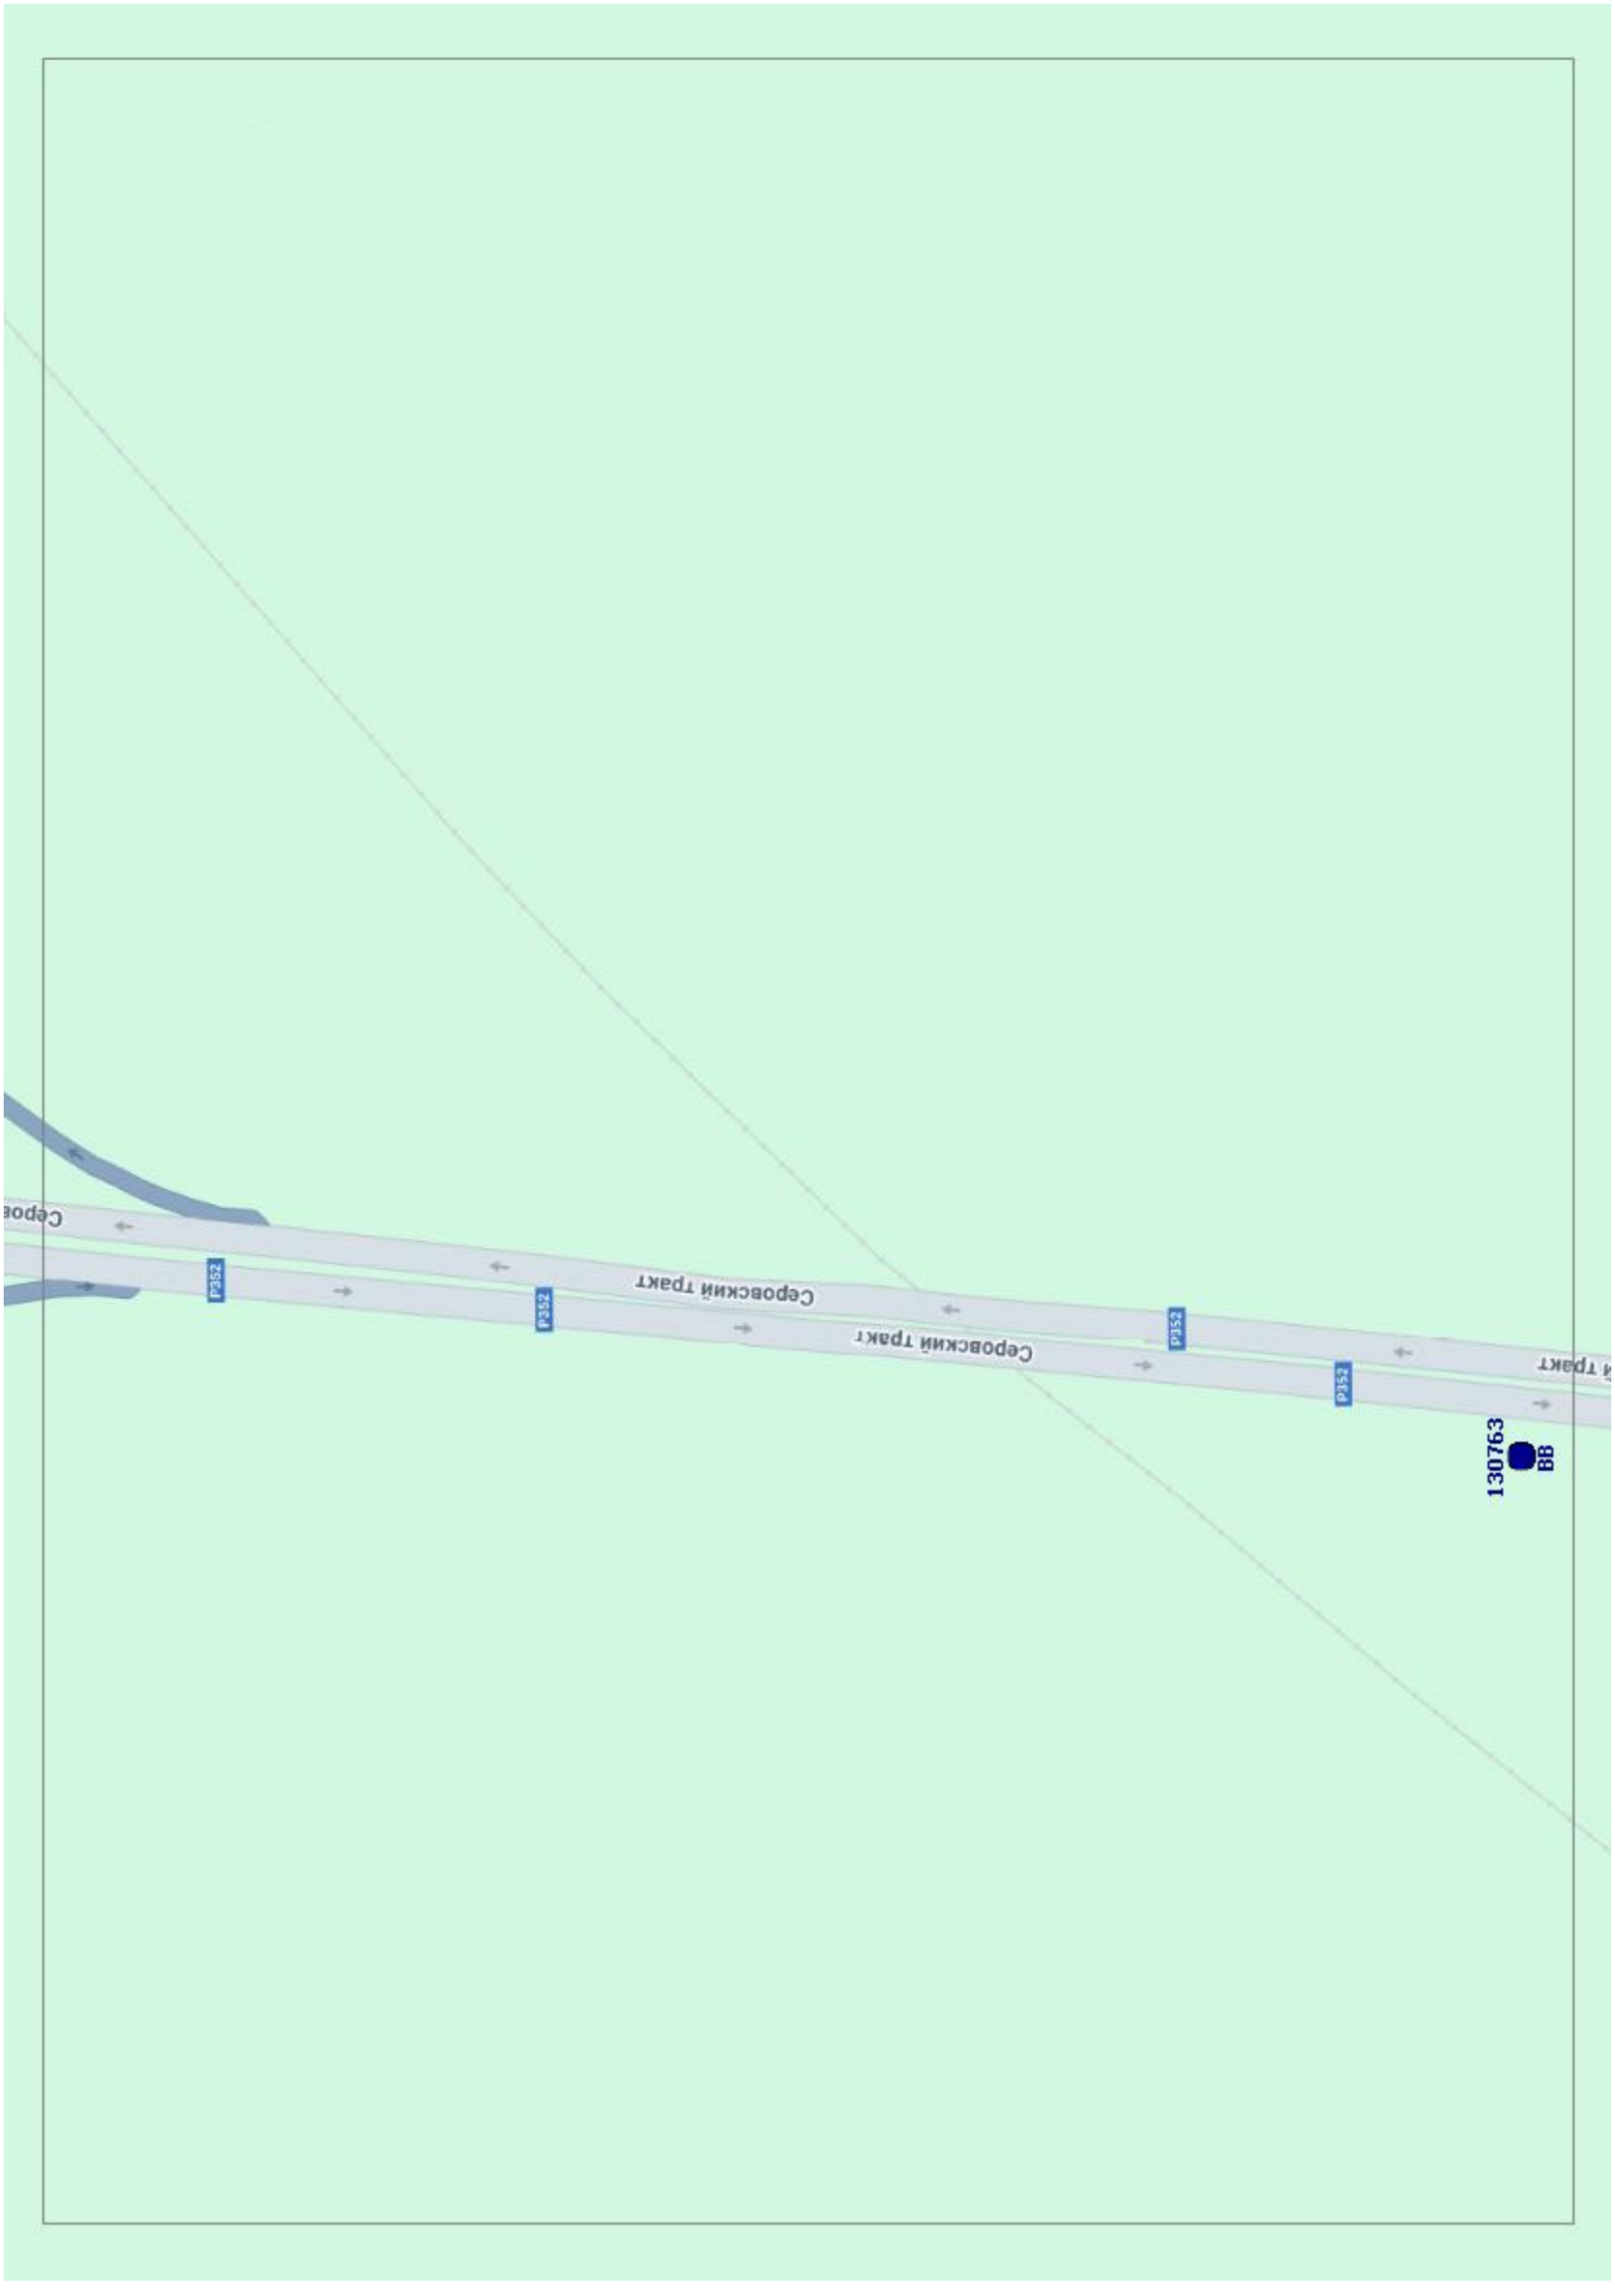
Сеpoвский тракт
Сеpoвский тракт
Сеpoвский тракт
Р352
Р352
Р352
Р352
130763
ВВ

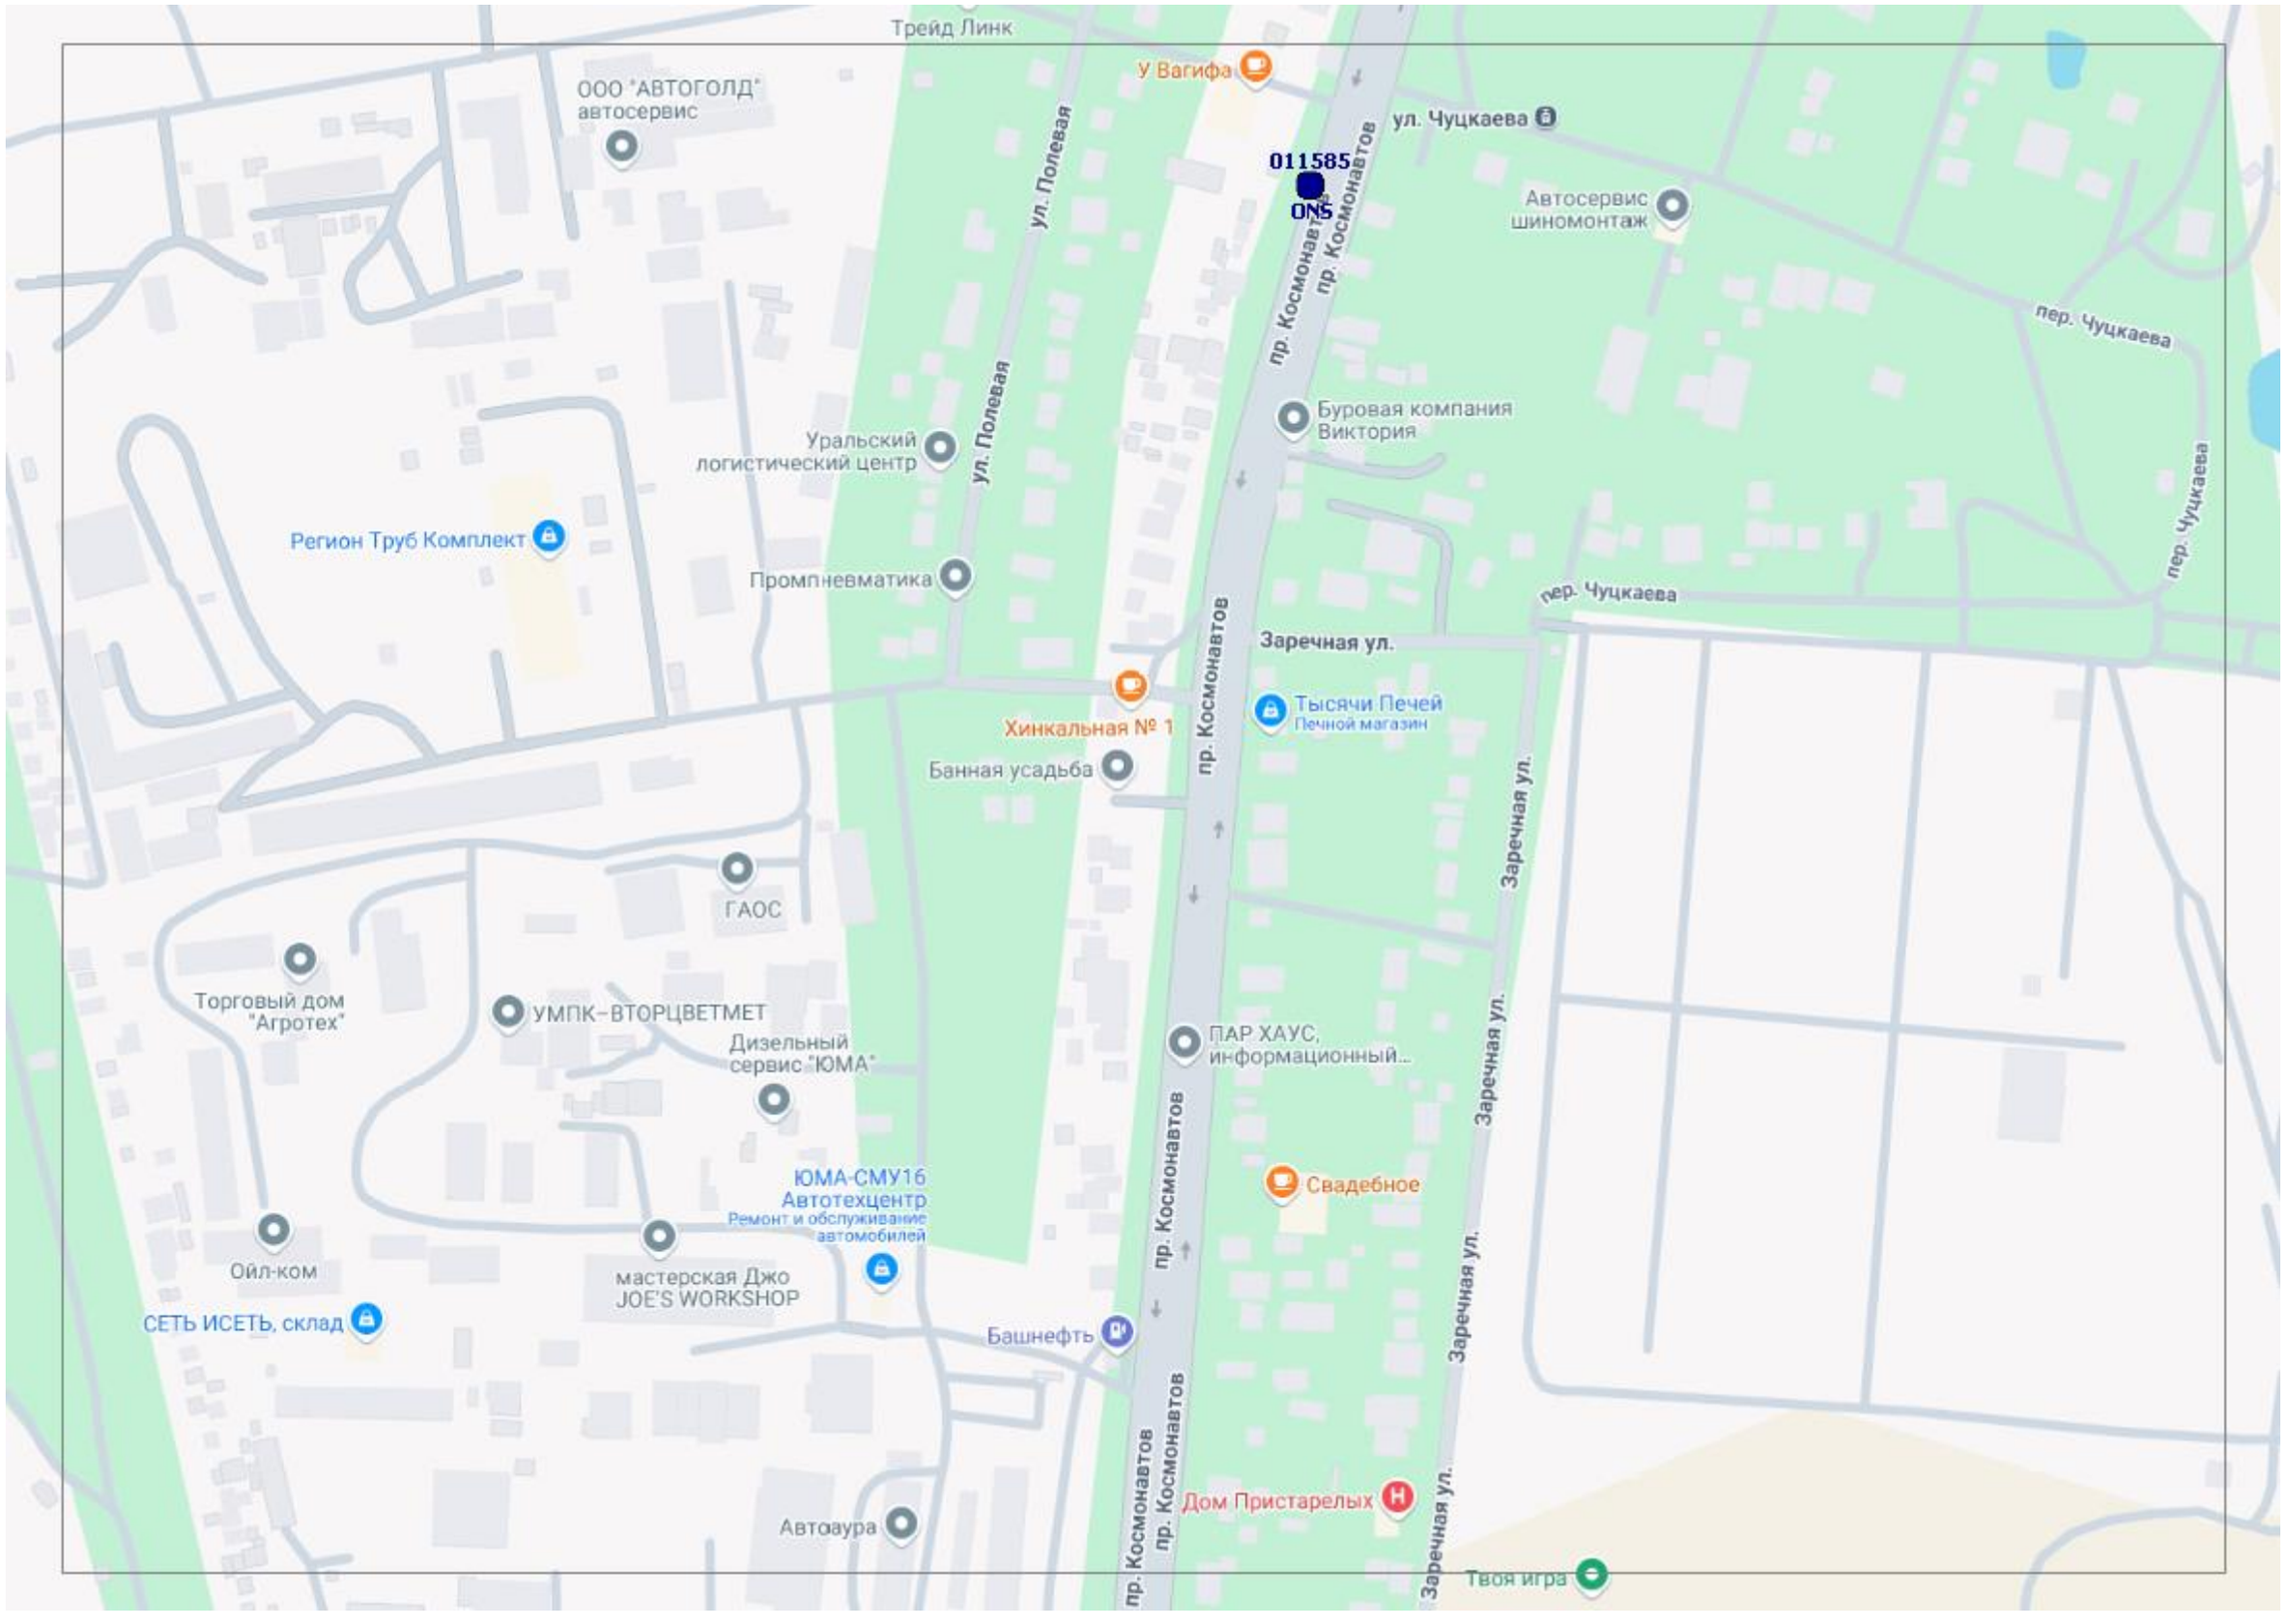
Трейд Линк
ООО "АВТОГОЛД"
автосервис
У Вагифа
ул. Чуцкаева
011585
ONS
Автосервис
шиномонтаж
ул. Полевая
пр. Космонавтов
пер. Чуцкаева
Буровая компания
Виктория
Уральский
логистический центр
Регион Труб Комплект
Промпневматика
Заречная ул.
Тысячи Печей
Печной магазин
Хинкальная № 1
Банная усадьба
ГАОС
Торговый дом
"Агротех"
УМПК–ВТОРЦВЕТМЕТ
Дизельный
сервис "ЮМА"
ПАР ХАУС,
информационный...
Свадебное
ЮМА-СМУ16
Автотехцентр
Ремонт и обслуживание
автомобилей
Ойл-ком
мастерская Джо
JOE'S WORKSHOP
СЕТЬ ИСЕТЬ, склад
Башнефть
Дом Пристарелых
Автоаура
Твоя игра

Серовский тракт
Р352
130762
ВВ
130761
ВВ
130760
ВВ

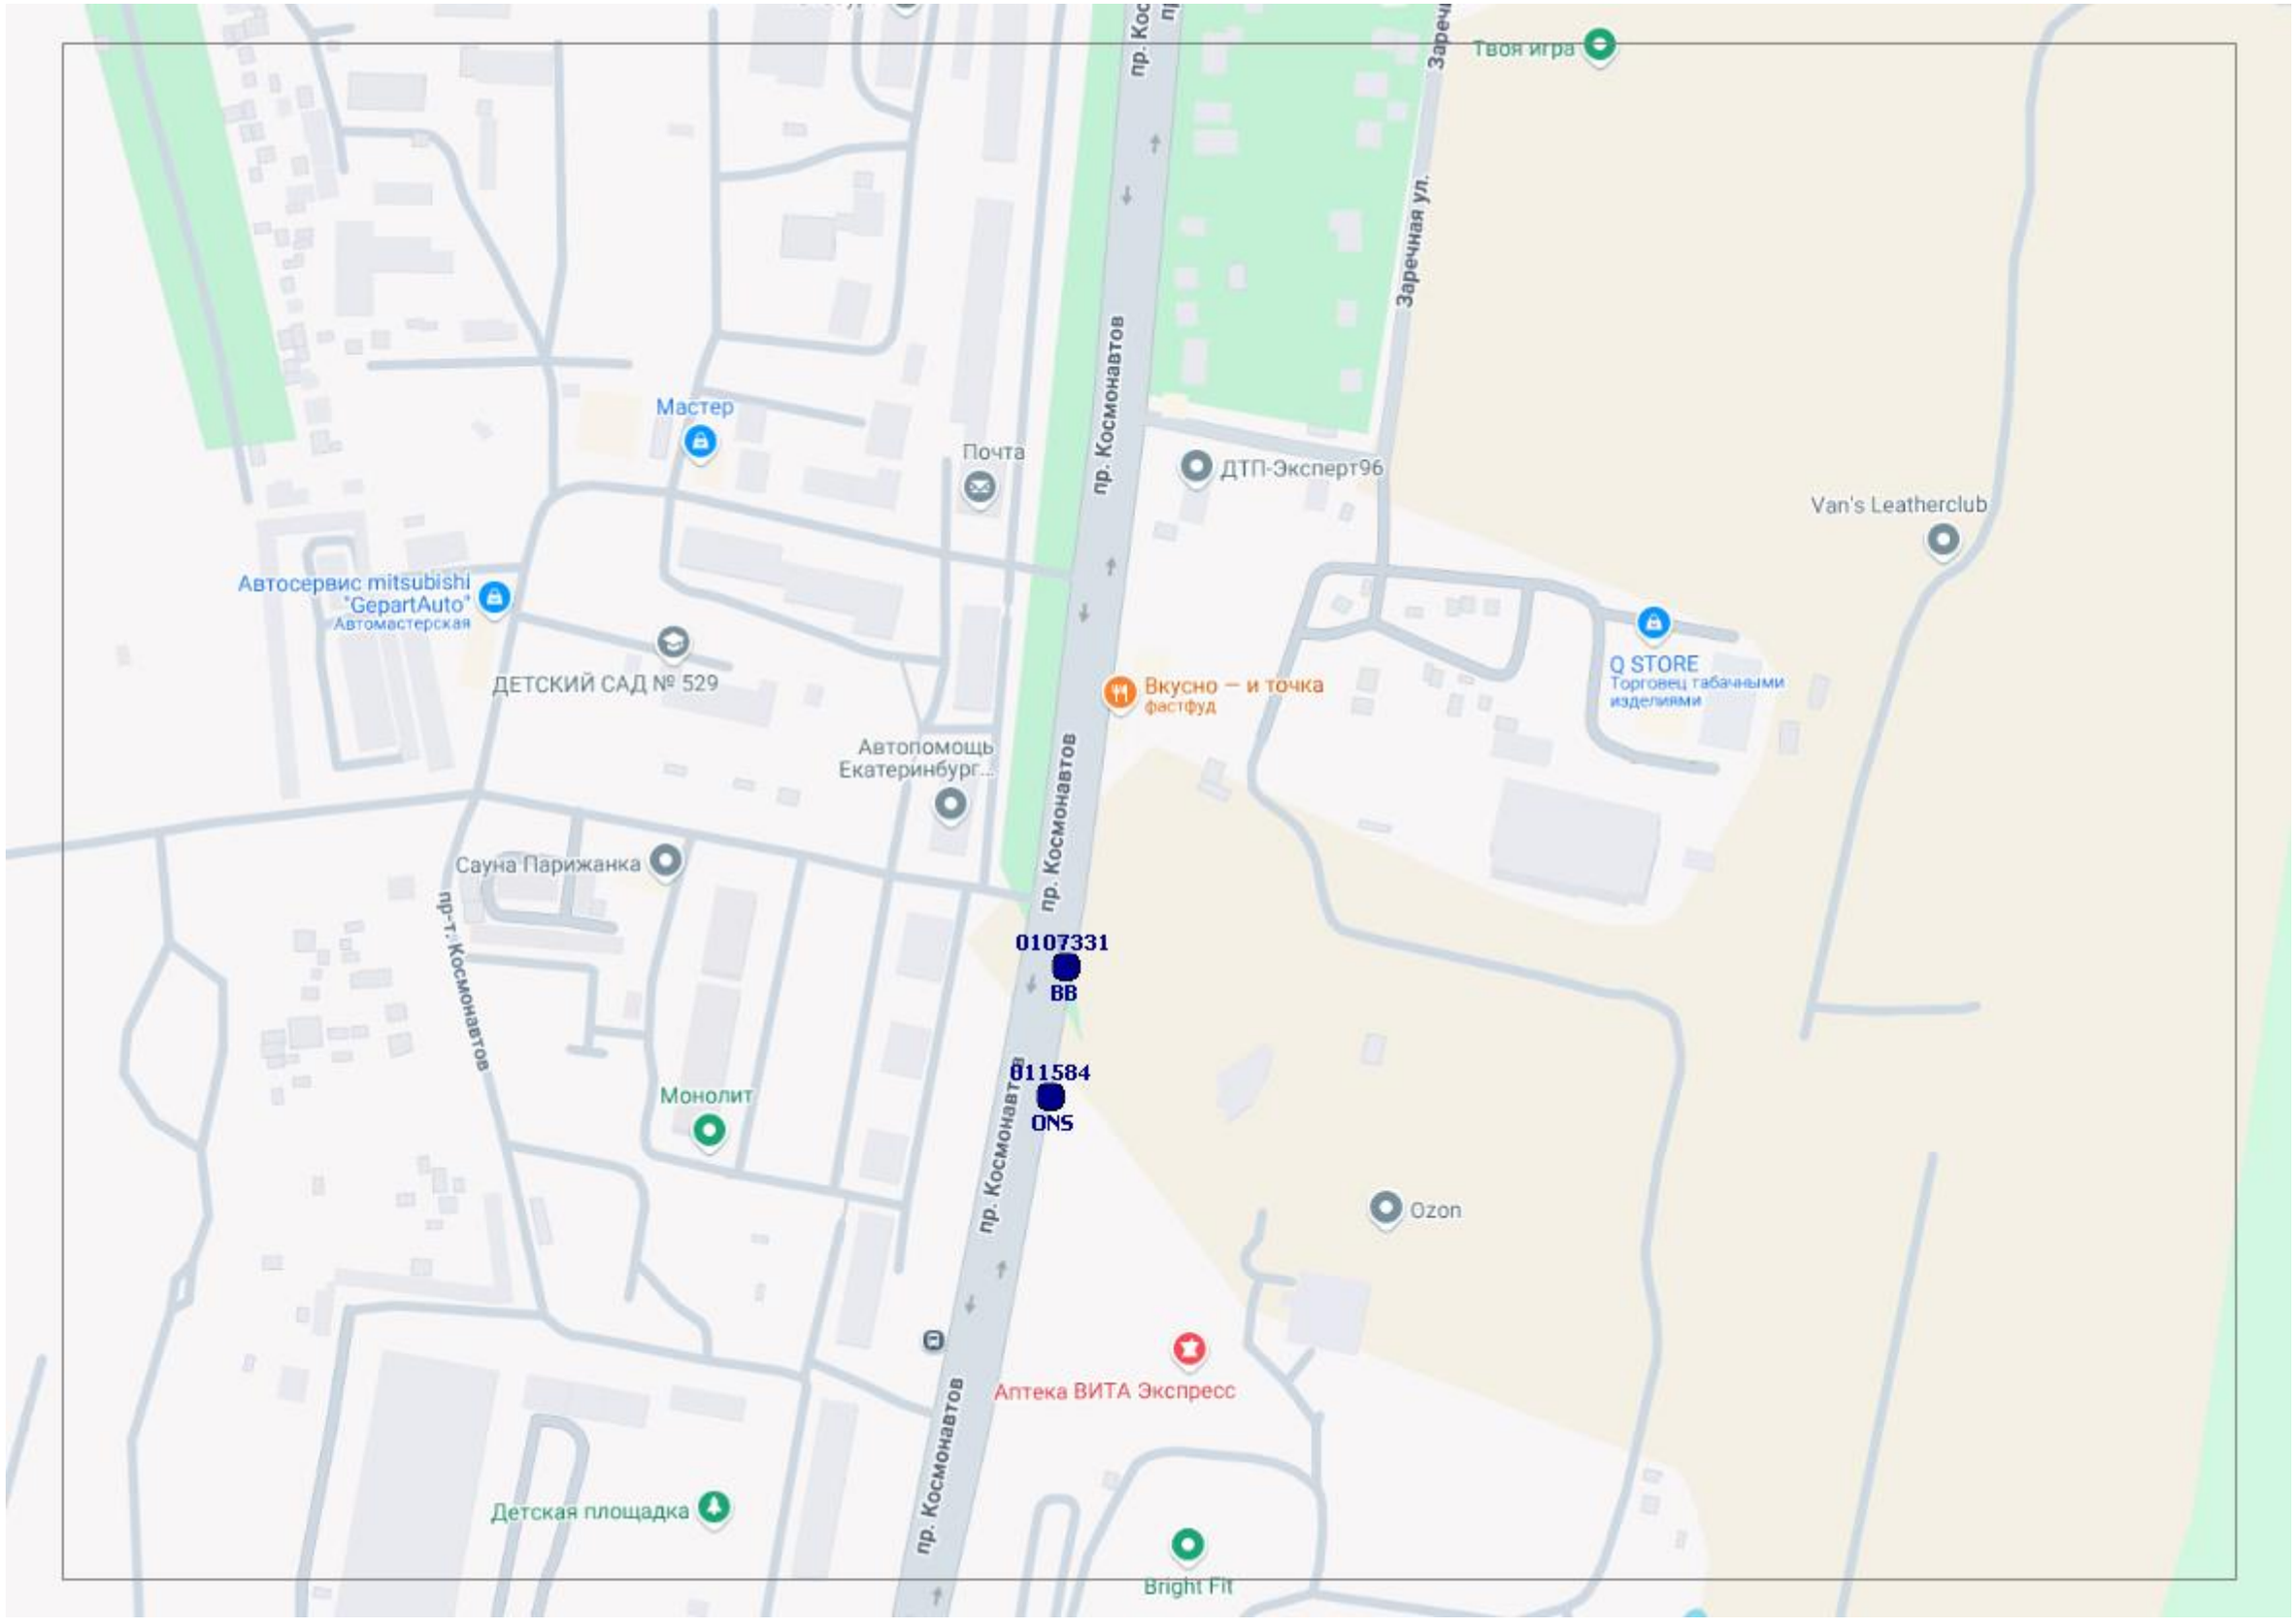
Твоя игра
пр. Космонавтов
Заречная ул.
Мастер
Почта
ДТП-Эксперт96
Van's Leatherclub
Автосервис mitsubishi
"GepartAuto"
Автомастерская
ДЕТСКИЙ САД № 529
Вкусно — и точка
фастфуд
Q STORE
Торговец табачными изделиями
Автопомощь Екатеринбург...
Сауна Парижанка
пр-т. Космонавтов
0107331
BB
011584
ONS
Монолит
Ozon
Аптека ВИТА Экспресс
Детская площадка
Bright Fit

130759
ВВ
Серовский тракт
Р352
130758
ВВ
Серовский тракт
130757
ВВ
Серовский тракт
Р352

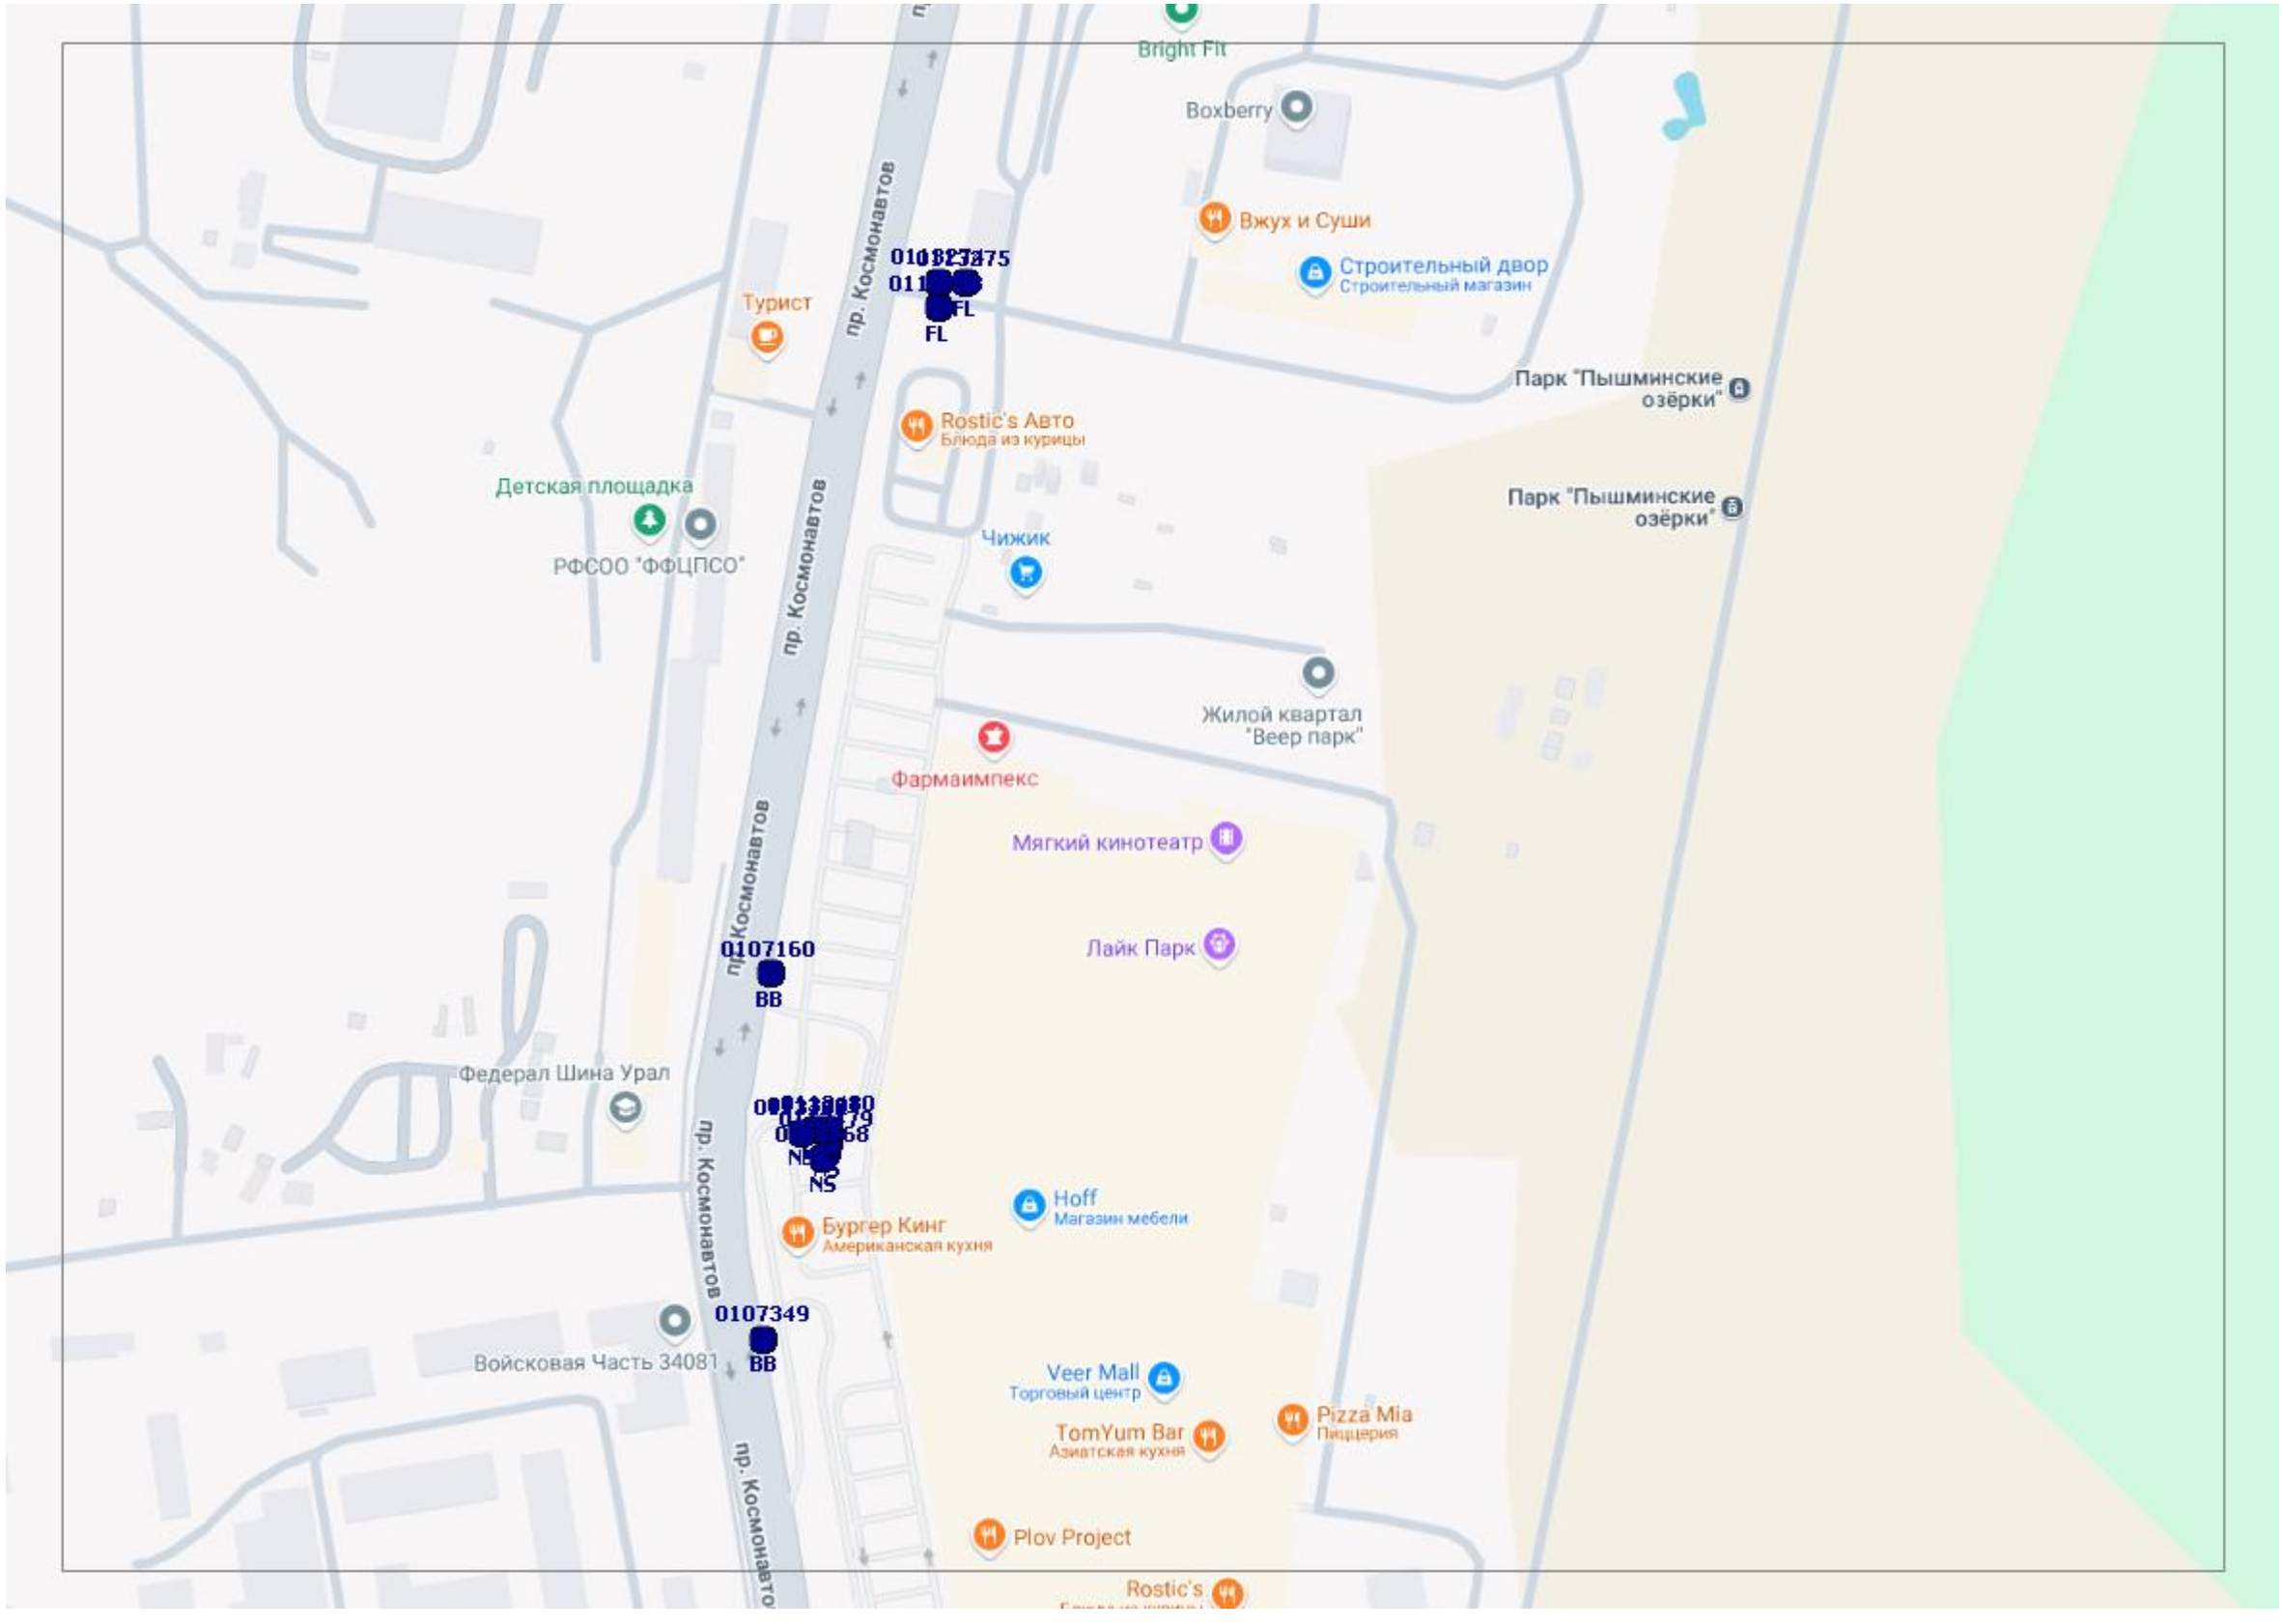
Bright Fit
Boxberry
Вжух и Суши
Строительный двор
Строительный магазин
пр. Космонавтов
Турист
FL
FL
Парк "Пышминские озёрки"
Rostic's Авто
Блюда из курицы
Детская площадка
РФСОО "ФФЦПСО"
Чижик
Парк "Пышминские озёрки"
Жилой квартал "Веер парк"
Фармаимпекс
Мягкий кинотеатр
Лайк Парк
0107160
BB
Федерал Шина Урал
NS
Hoff
Магазин мебели
Бургер Кинг
Американская кухня
0107349
BB
Войсковая Часть 34081
Veer Mall
Торговый центр
Pizza Mia
Пиццерия
TomYum Bar
Азиатская кухня
Plov Project
Rostic's

130756
ВВ
Р352
Серовский тракт
Серовский тракт
Р352
Серовский тракт
Р352
Всеинструменты.ру
Магазин инструмента
Серовский тракт
Р352

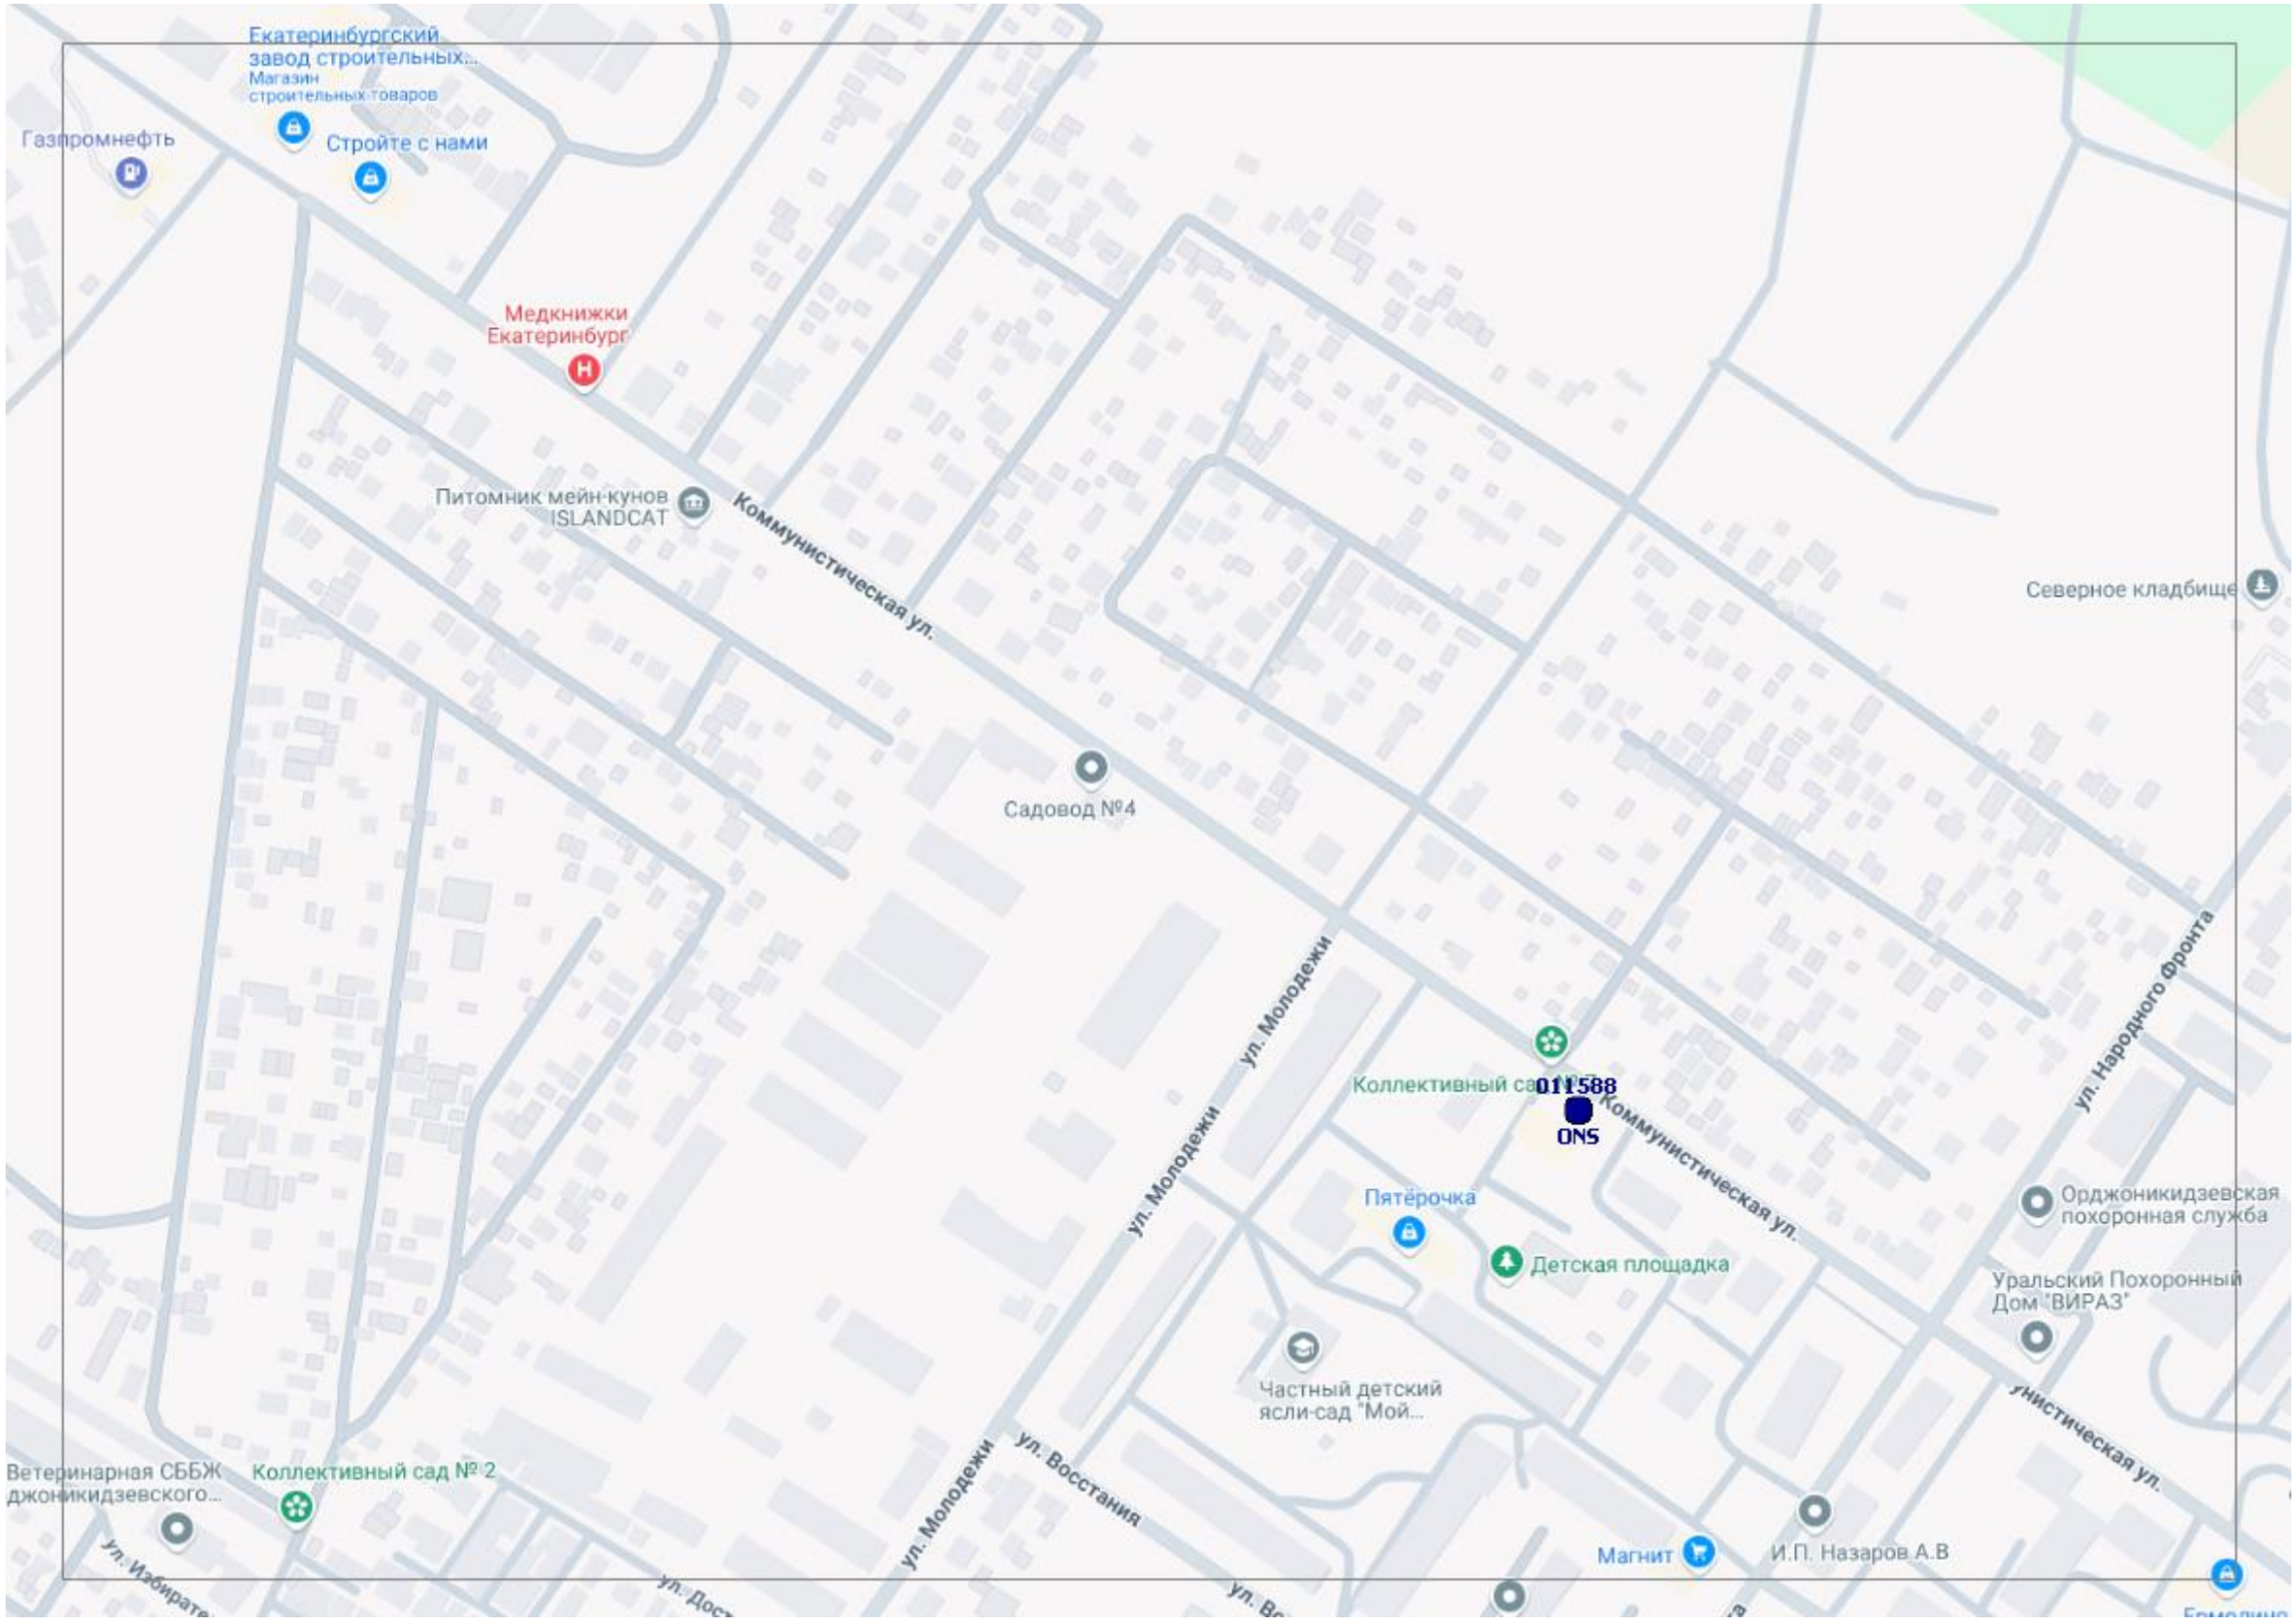
Екатеринбургский завод строительных...
Магазин строительных товаров
Газпромнефть
Стройте с нами
Медкнижки Екатеринбург
Питомник мейн-кунов ISLANDCAT
Коммунистическая ул.
Северное кладбище
Садовод №4
ул. Молодежи
011588
ONS
Коммунистическая ул.
ул. Народного Фронта
Пятёрочка
Детская площадка
Орджоникидзевская похоронная служба
Уральский Похоронный Дом "ВИРАЗ"
Частный детский ясли-сад "Мой...
Ветеринарная СББЖ джоникидзевского...
Коллективный сад № 2
ул. Молодежи
ул. Восстания
Магнит
И.П. Назаров А.В

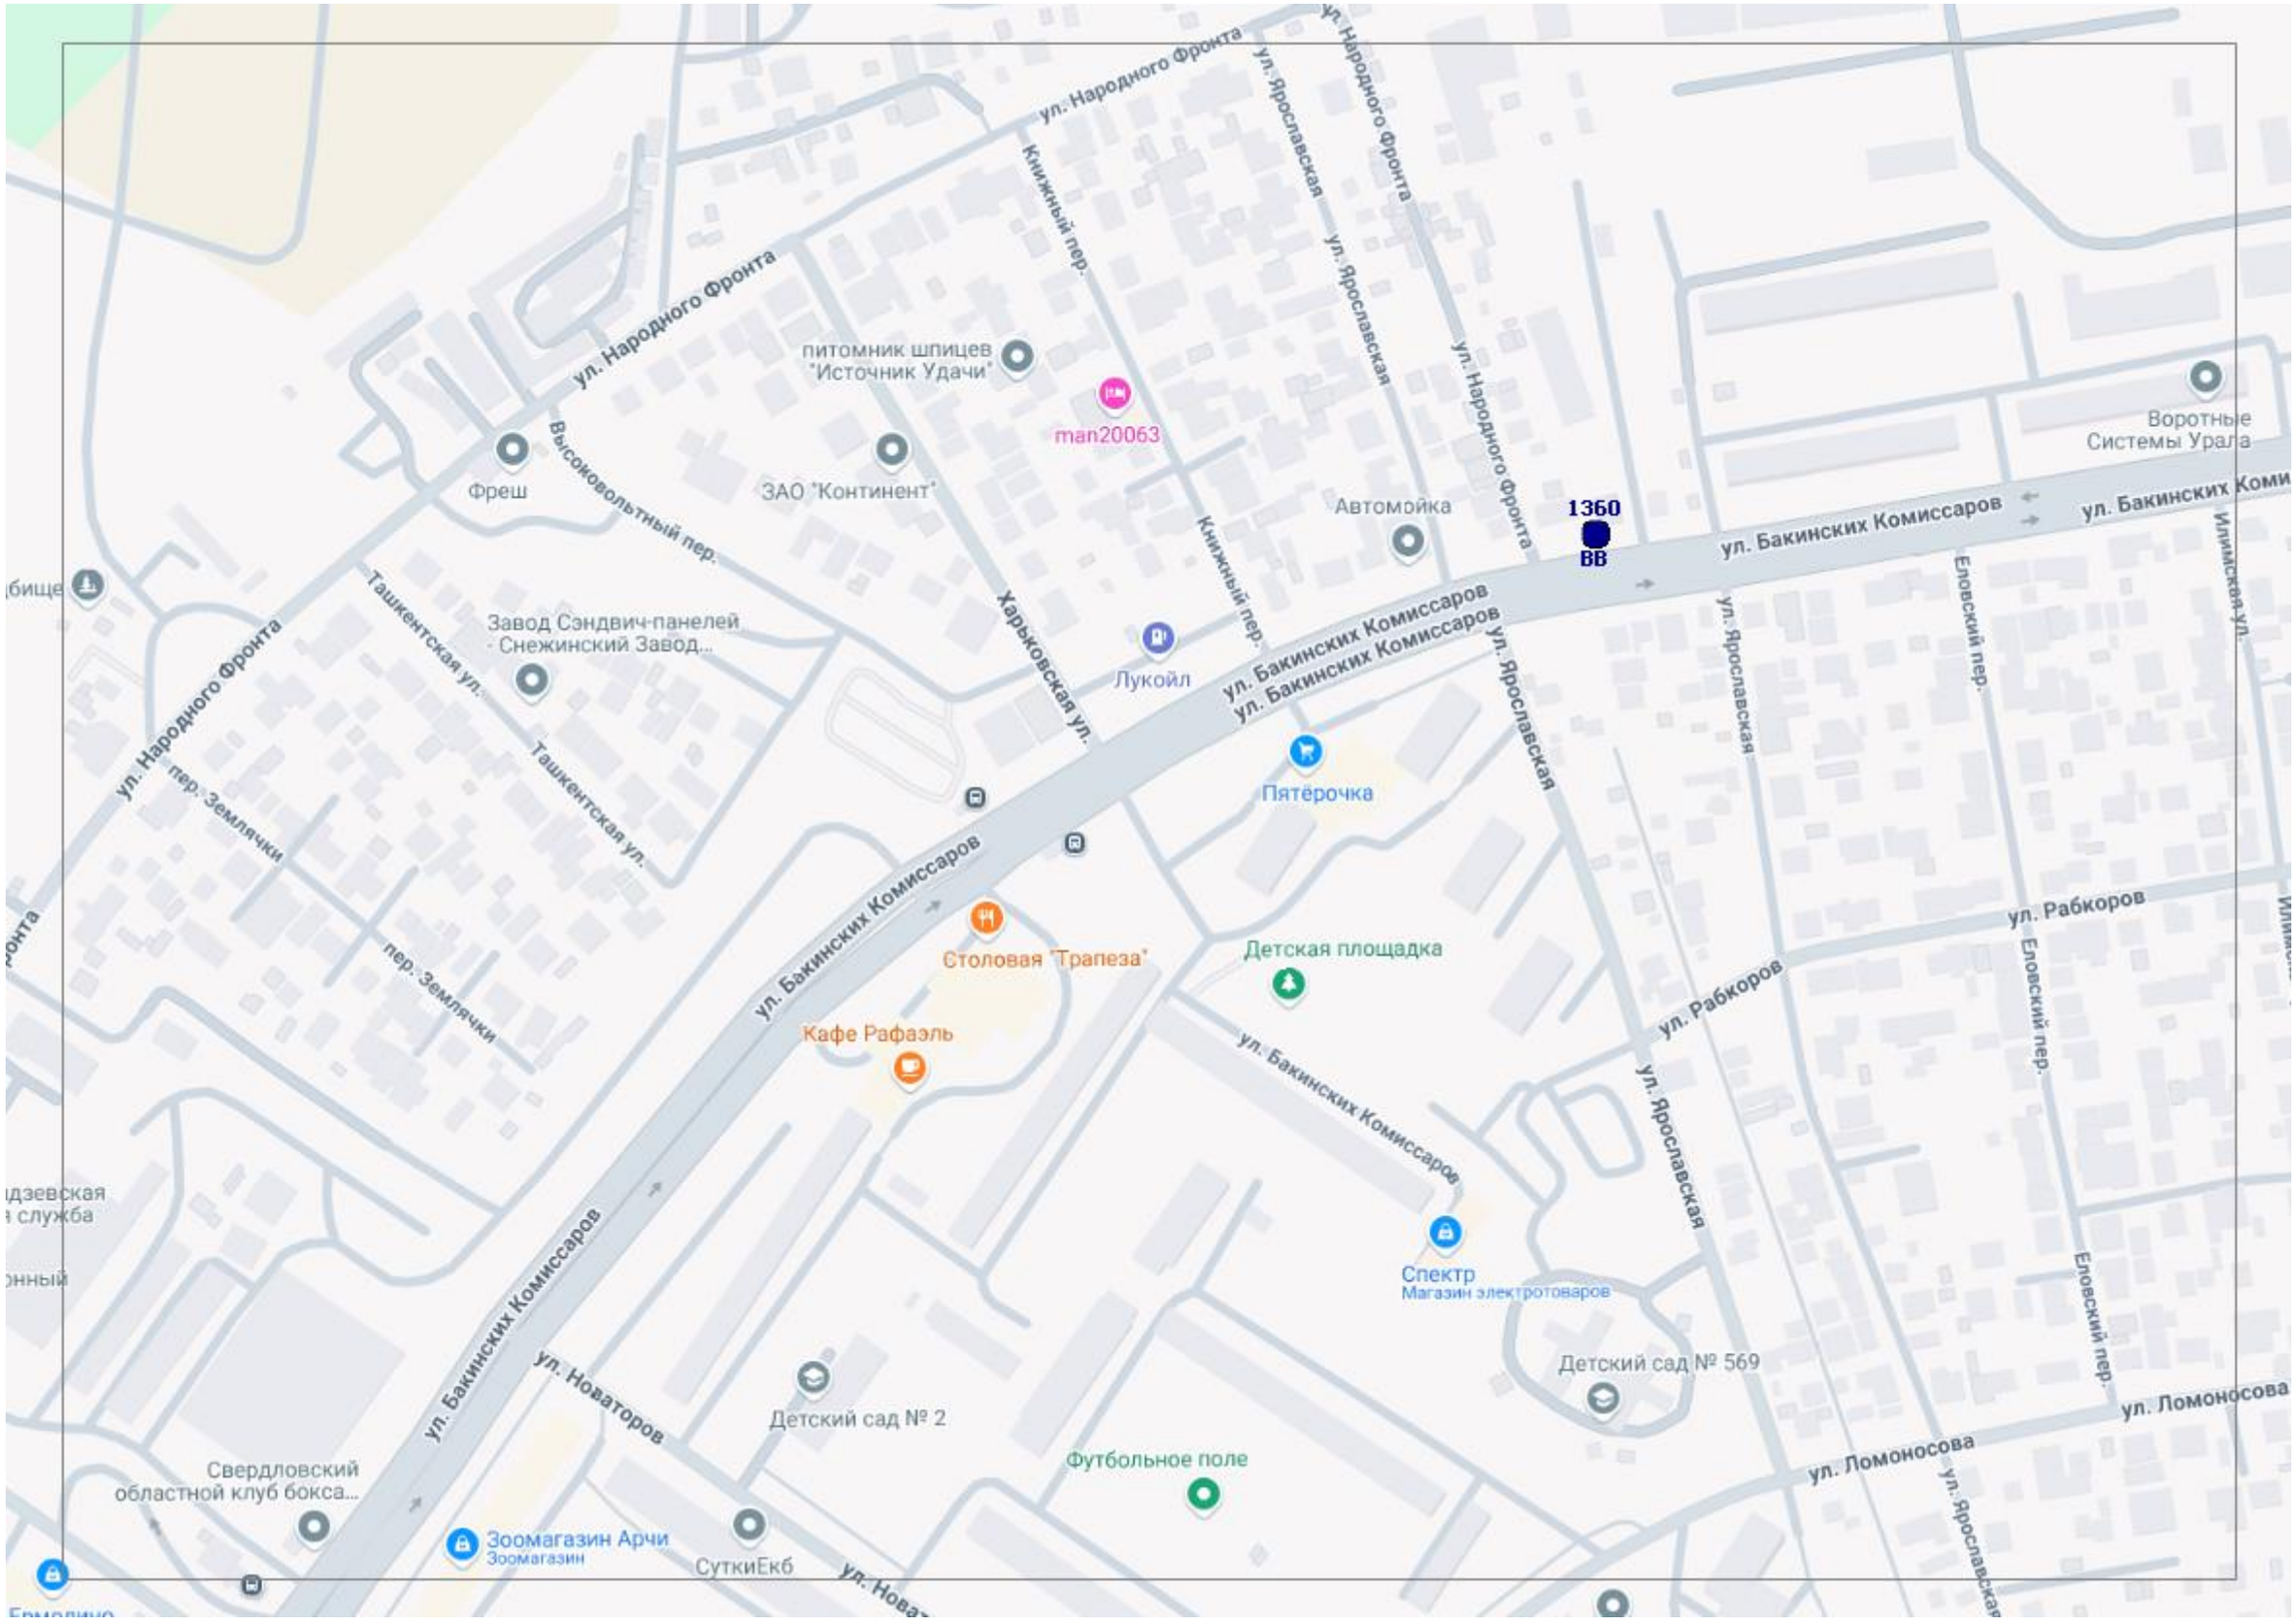
ул. Народного Фронта
ул. Ярославская
ул. Народного Фронта
Книжный пер.
питомник шпицев "Источник Удачи"
man20063
ул. Народного Фронта
Высоковольтный пер.
Фреш
ЗАО "Континент"
Автомойка
1360
ВВ
ул. Бакинских Комиссаров
ул. Бакинских Коми
Воротные Системы Урала
Ташкентская ул.
Завод Сэндвич-панелей - Снежинский Завод...
Харьковская ул.
Книжный пер.
Лукойл
ул. Бакинских Комиссаров
ул. Бакинских Комиссаров
ул. Ярославская
Еловский пер.
Илимская ул.
ул. Народного Фронта
пер. Землячки
Ташкентская ул.
Пятёрочка
ул. Ярославская
ул. Бакинских Комиссаров
Столовая "Трапеза"
Детская площадка
Кафе Рафаэль
ул. Бакинских Комиссаров
ул. Рабкоров
ул. Ярославская
ул. Рабкоров
Еловский пер.
Спектр
Магазин электротоваров
Еловский пер.
Детский сад № 569
ул. Ломоносова
ул. Ломоносова
ул. Ярославская
ул. Бакинских Комиссаров
ул. Новаторов
Детский сад № 2
Футбольное поле
Свердловский областной клуб бокса...
Зоомагазин Арчи
Зоомагазин
СуткиЕкб

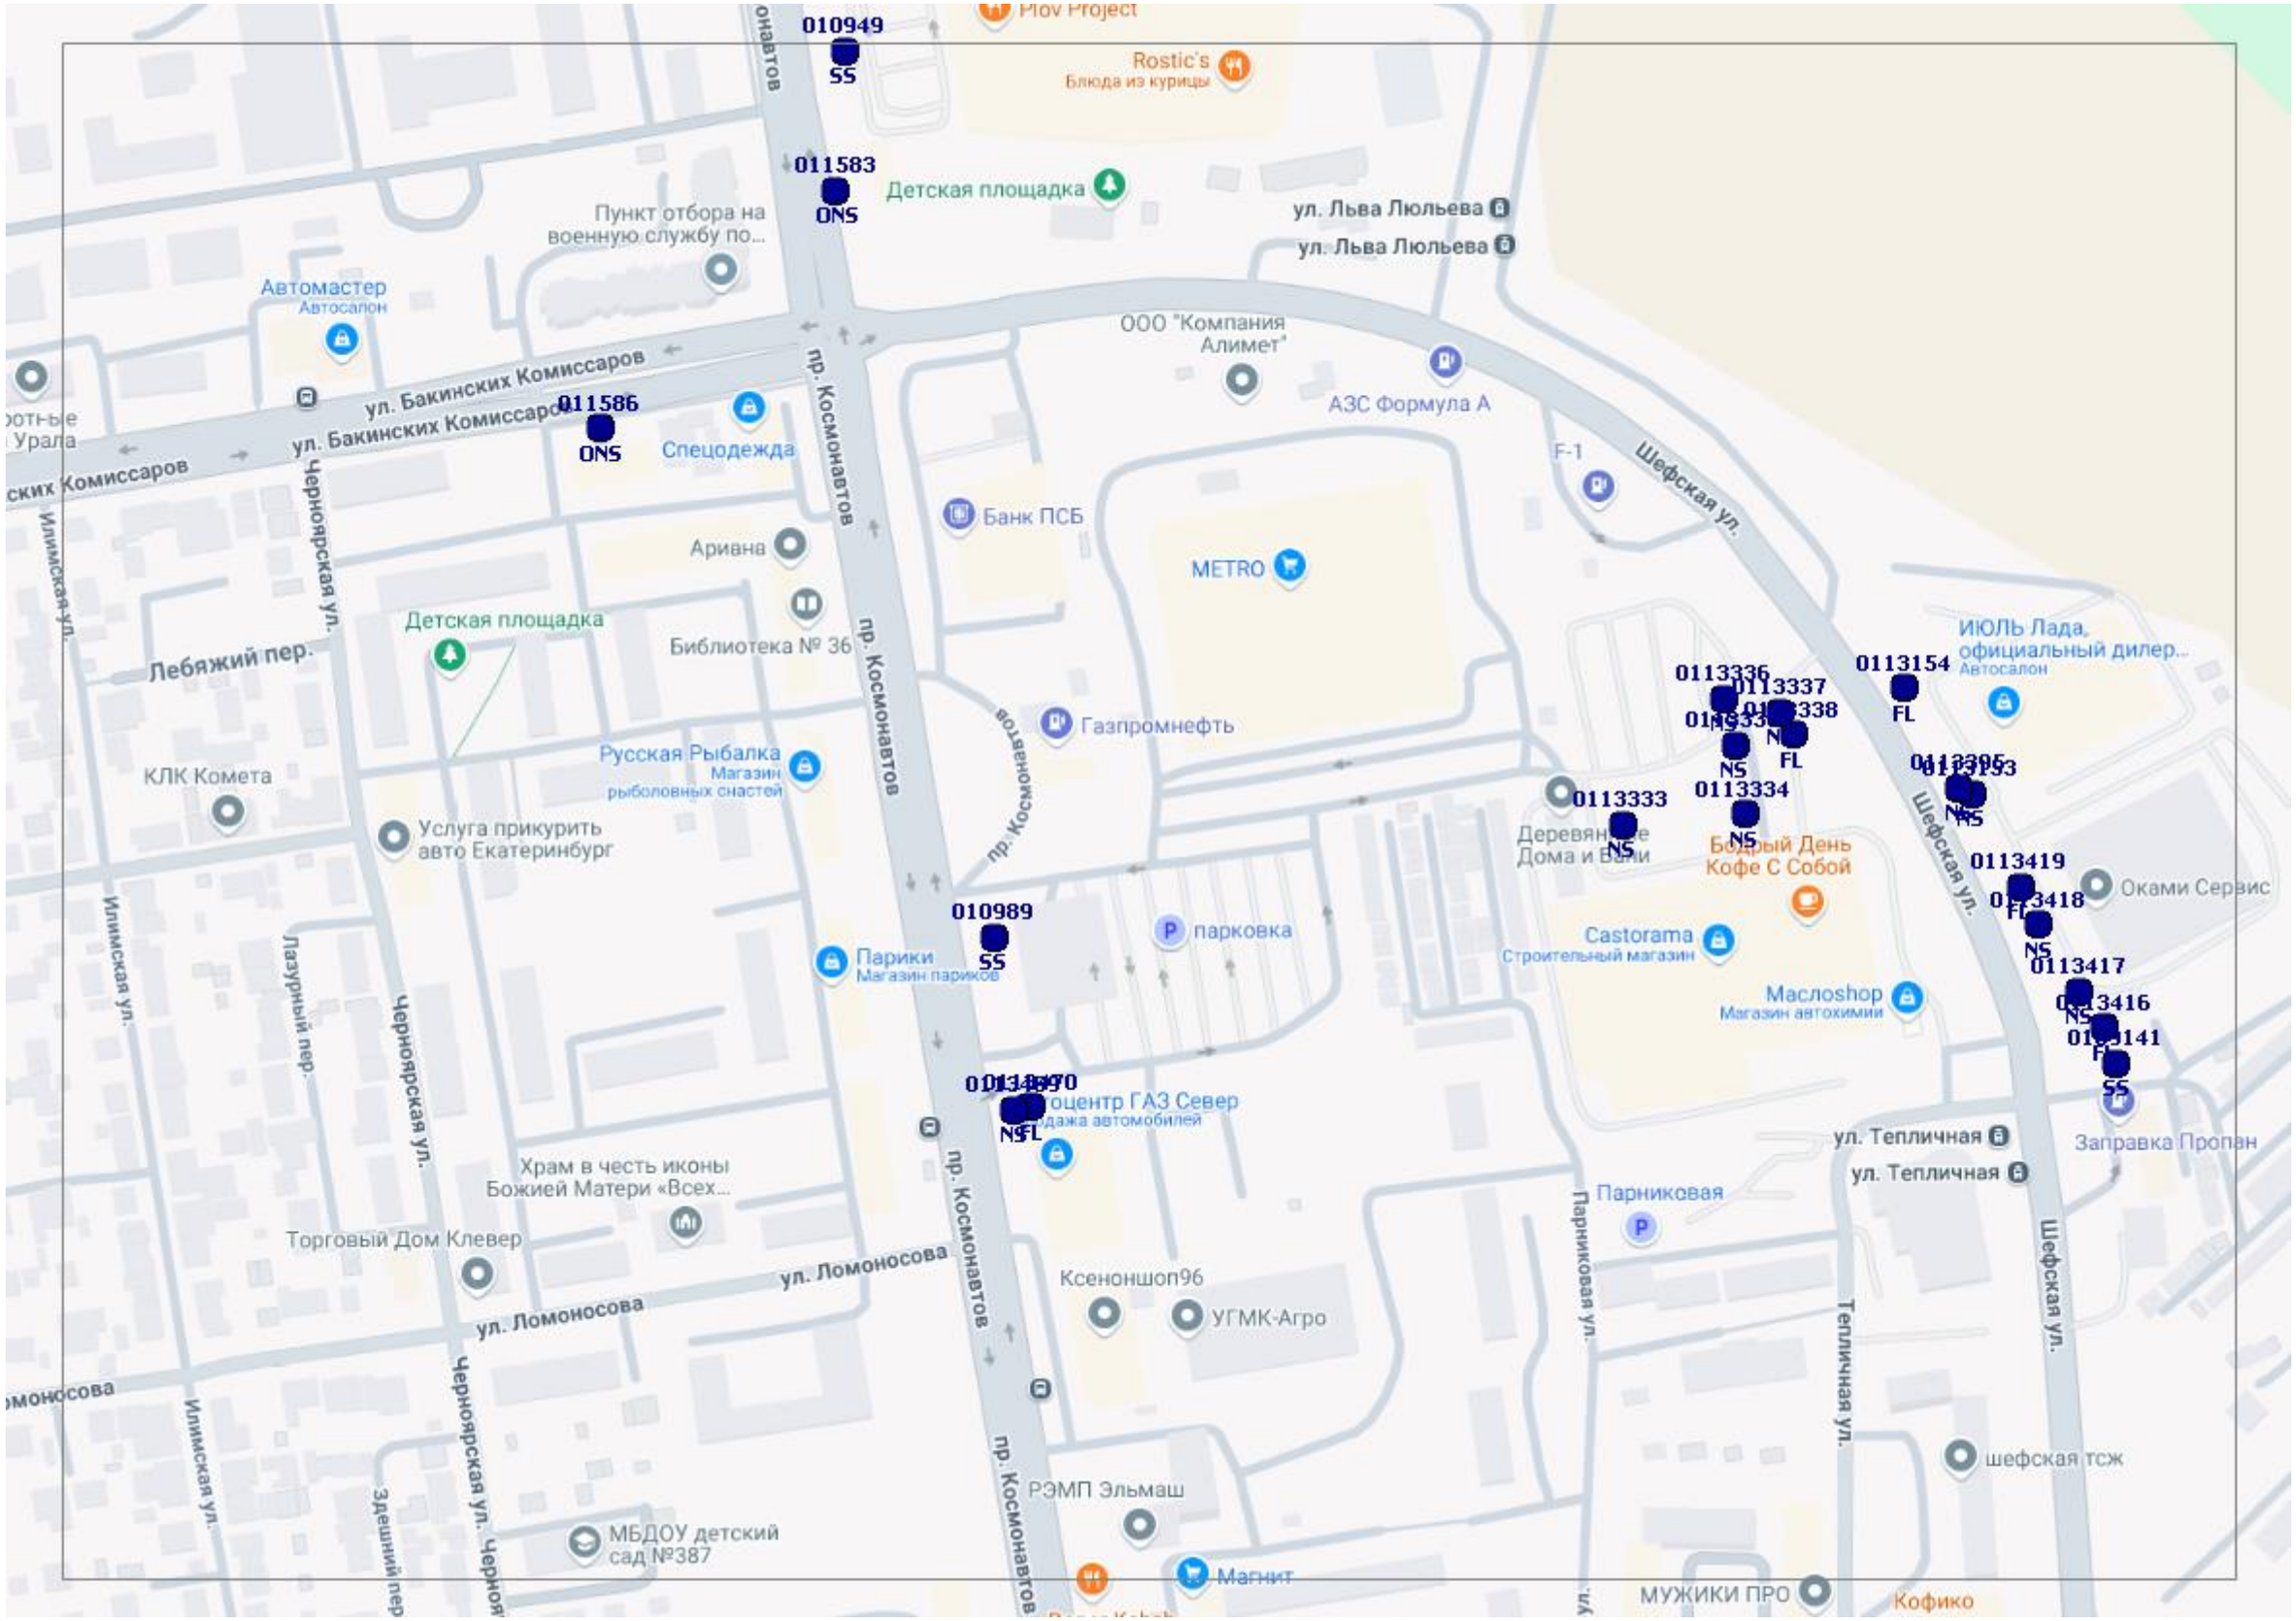
010949
SS
011583
ONS
011586
ONS
010989
SS
Mov Project
Rostic's
Блюда из курицы
Детская площадка
Пункт отбора на военную службу по...
Автомастер
Автосалон
ул. Бакинских Комиссаров
ул. Бакинских Комиссаров
пр. Космонавтов
ул. Льва Люльева
ул. Льва Люльева
ООО "Компания Алимет"
АЗС Формула А
F-1
Шефская ул.
Спецодежда
Банк ПСБ
METRO
Ариана
Библиотека № 36
Детская площадка
Лебяжий пер.
Черноярская ул.
Илимская ул.
Газпромнефть
Русская Рыбалка
Магазин рыболовных снастей
КЛК Комета
Услуга прикурить авто Екатеринбург
ИЮЛЬ Лада, официальный дилер...
Автосалон
0113154
FL
0113336
0113337
0113338
NS
FL
0113333
NS
0113334
NS
Деревянные Дома и Бани
Бодрый День Кофе С Собой
0113419
0113418
FL
NS
0113417
0113416
NS
0113141
FL
SS
Оками Сервис
Castorama
Строительный магазин
Маслоshop
Магазин автохимии
Заправка Пропан
ул. Тепличная
ул. Тепличная
Парниковая
Парниковая ул.
Тепличная ул.
шефская тсж
парковка
Парики
Магазин париков
оцентр ГАЗ Север
дажа автомобилей
Храм в честь иконы Божией Матери «Всех...
Торговый Дом Клевер
ул. Ломоносова
ул. Ломоносова
Ксеноншоп96
УГМК-Агро
РЭМП Эльмаш
МБДОУ детский сад №387
Магнит
МУЖИКИ ПРО
Кофико
Здешний пер.
Лазурный пер.

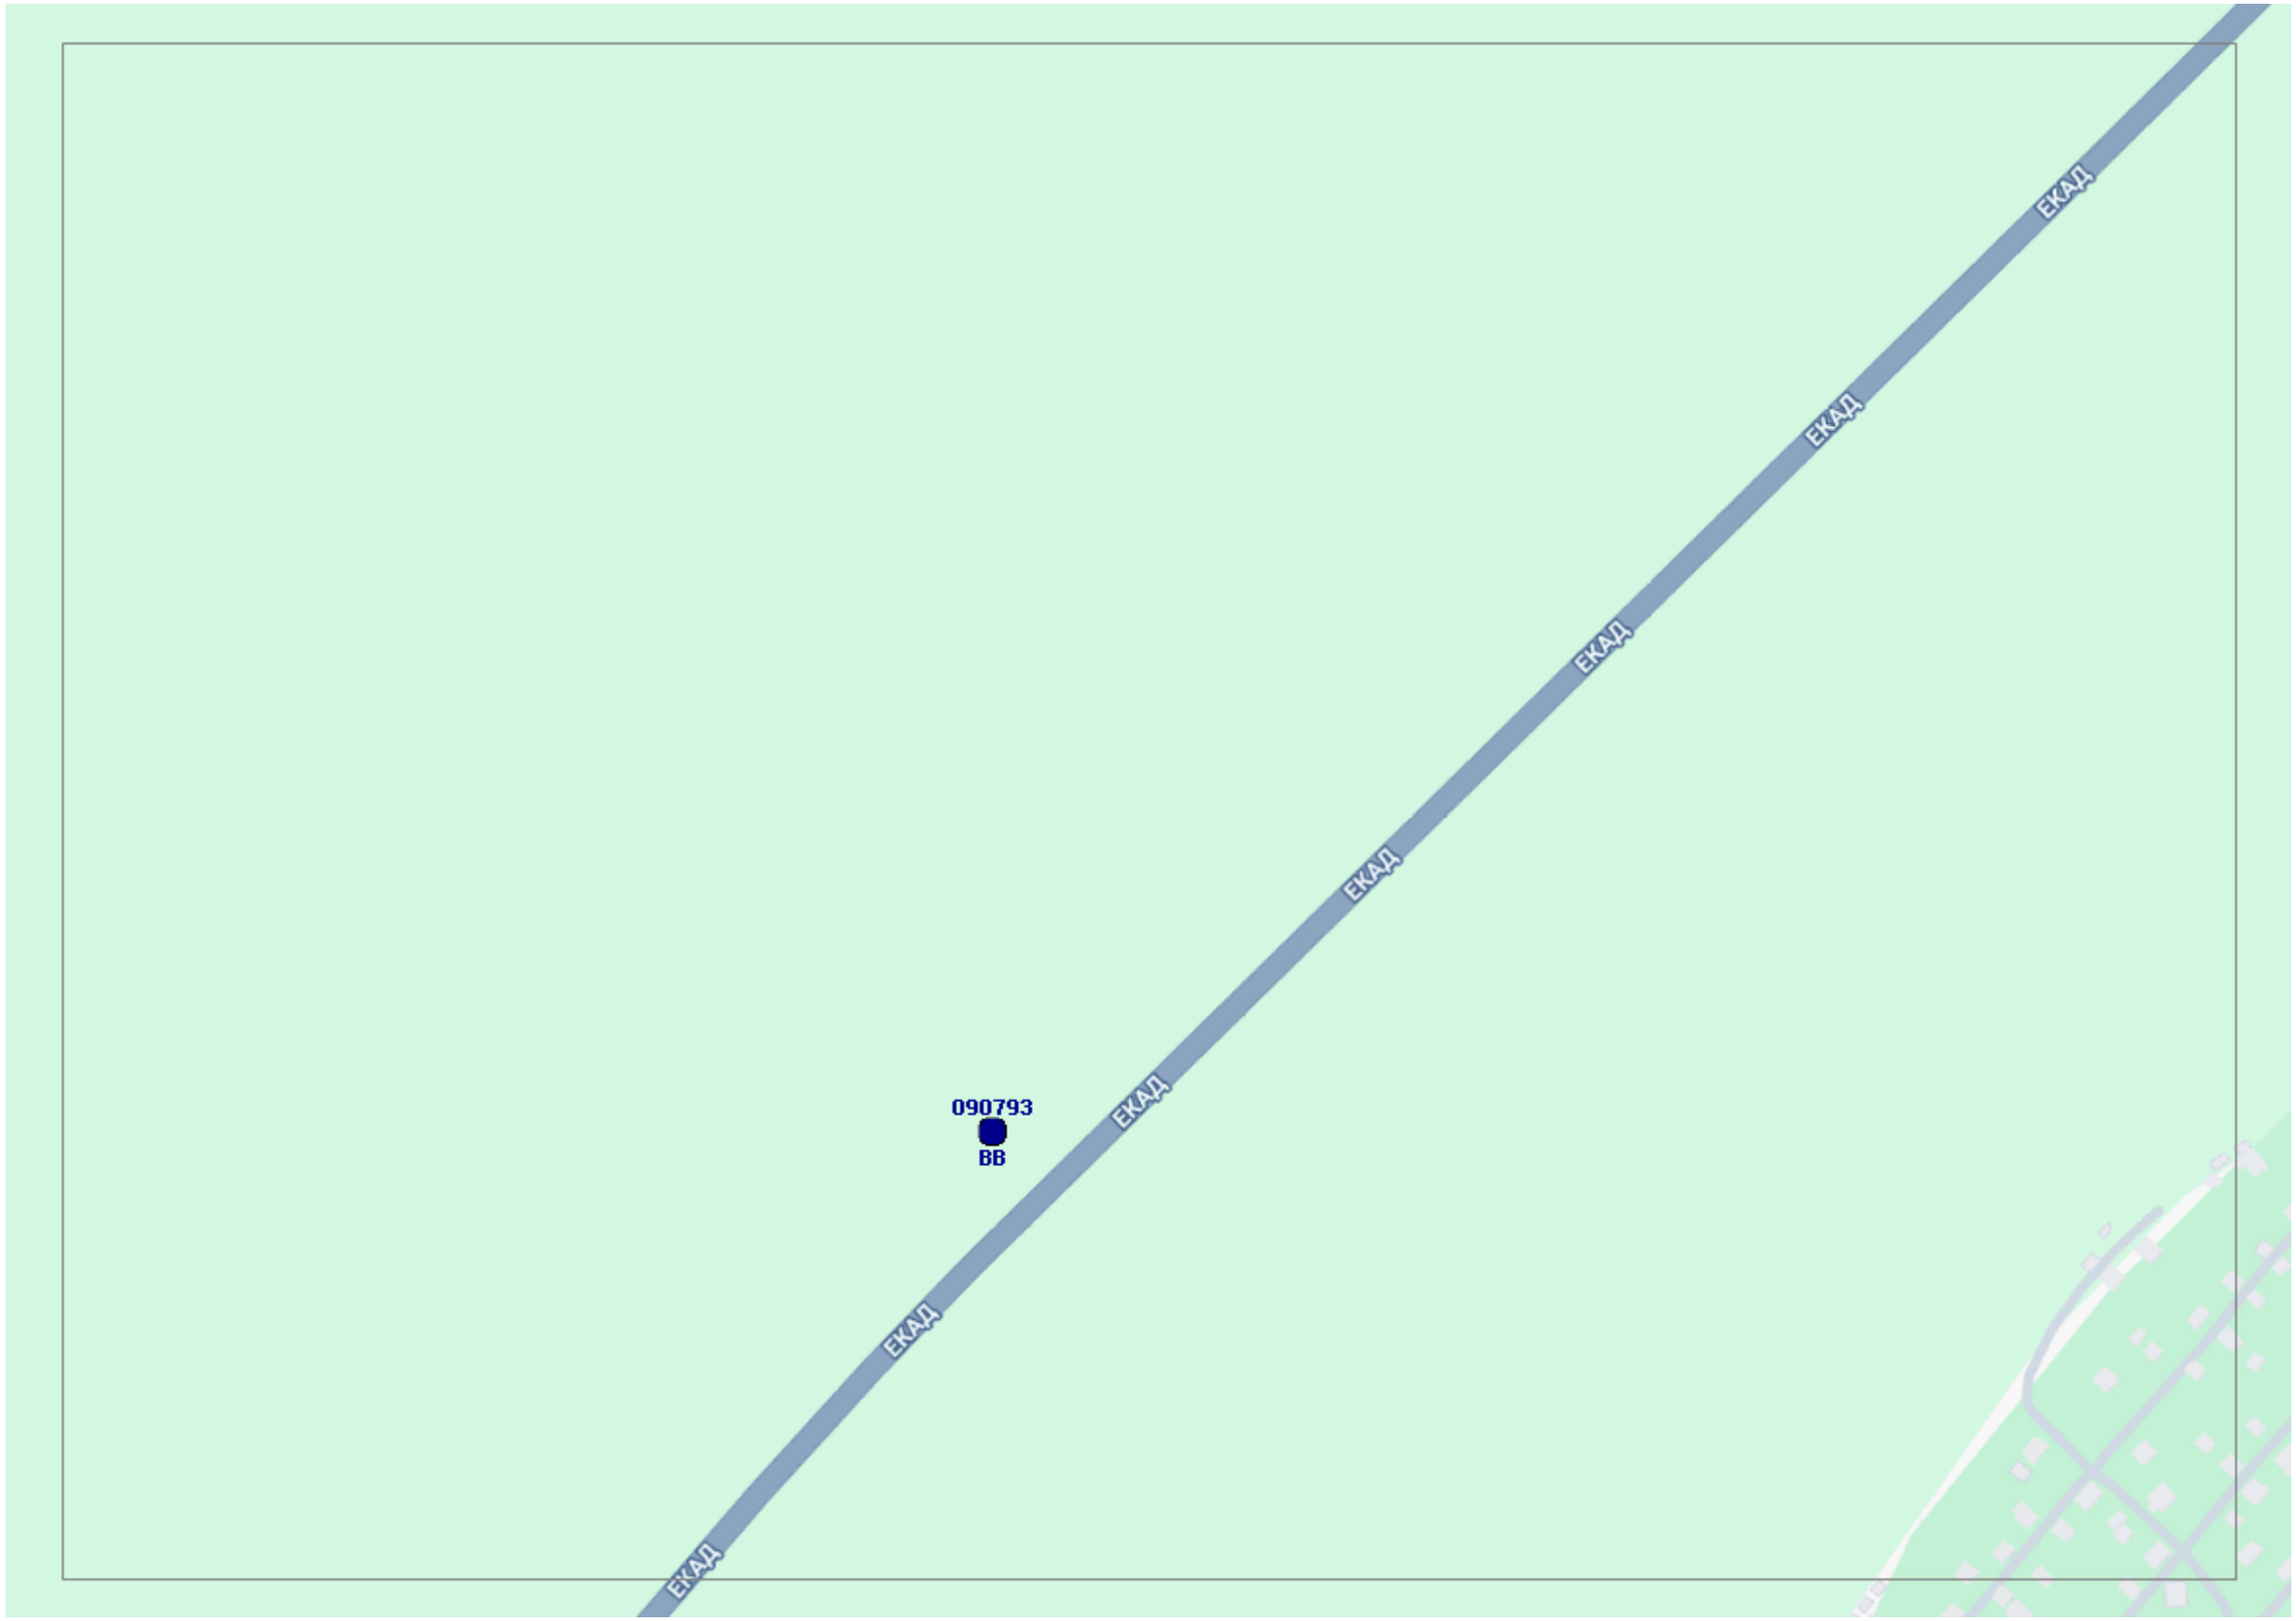
ЕКАД
ЕКАД
ЕКАД
ЕКАД
ЕКАД
ЕКАД
ЕКАД
090793
ВВ

130752
ВВ
Серовский тракт
Р352
130751
ВВ
Серовский тракт
130750
ВВ
Серовский тракт
130749
ВВ
Р352
130748
ВВ
Р352

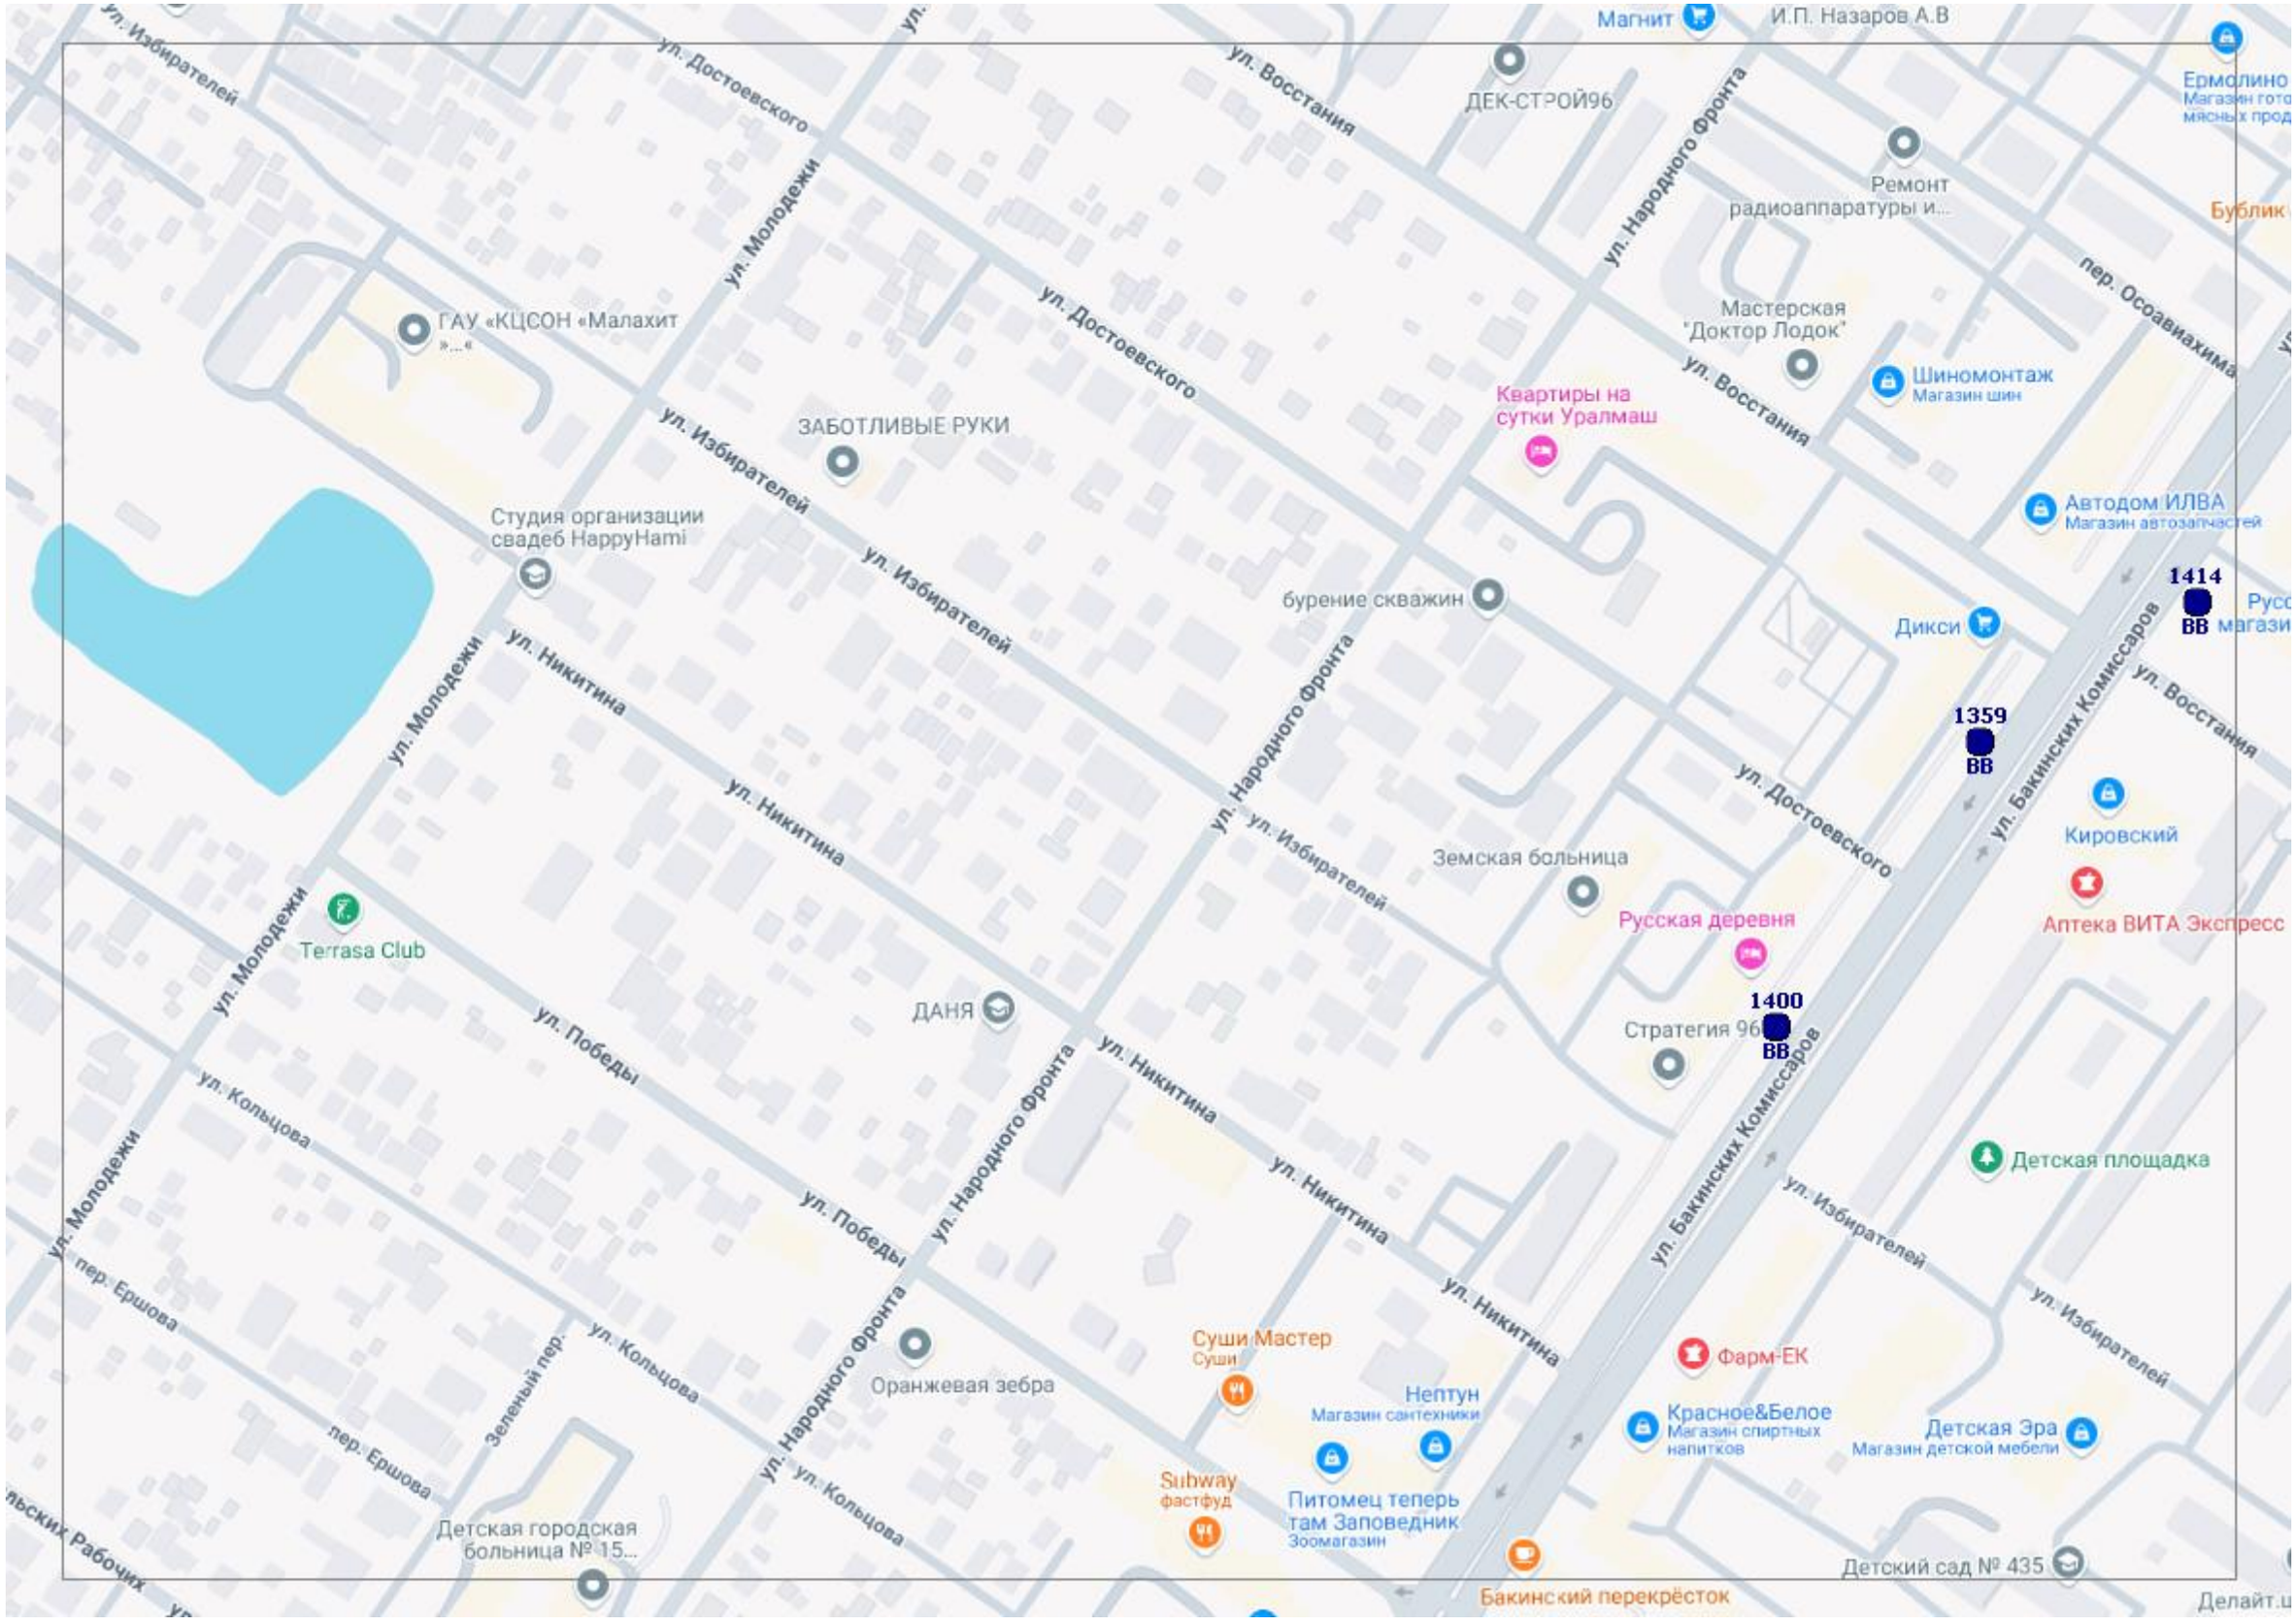
Магнит
И.П. Назаров А.В
ДЕК-СТРОЙ96
Ермолино
Ремонт радиоаппаратуры и...
Бублик
ул. Достоевского
ул. Восстания
ул. Народного Фронта
пер. Осоавиахима
ул. Молодежи
ГАУ «КЦСОН «Малахит
Мастерская "Доктор Лодок"
Шиномонтаж
Магазин шин
Квартиры на сутки Уралмаш
ЗАБОТЛИВЫЕ РУКИ
ул. Избирателей
Автодом ИЛВА
Магазин автозапчастей
Студия организации свадеб HappyHami
ул. Никитина
бурение скважин
Дикси
1414
ВВ
ул. Бакинских Комиссаров
1359
ВВ
Кировский
Земская больница
Русская деревня
Аптека ВИТА Экспресс
1400
ВВ
Стратегия 96
Terrasa Club
ДАНЯ
ул. Победы
ул. Кольцова
Детская площадка
пер. Ершова
Суши Мастер
Суши
Оранжевая зебра
Фарм-ЕК
Нептун
Магазин сантехники
Красное&Белое
Магазин спиртных напитков
Детская Эра
Магазин детской мебели
Subway
фастфуд
Питомец теперь там Заповедник
Зоомагазин
Детская городская больница № 15...
Детский сад № 435
Бакинский перекрёсток
Делайт.u

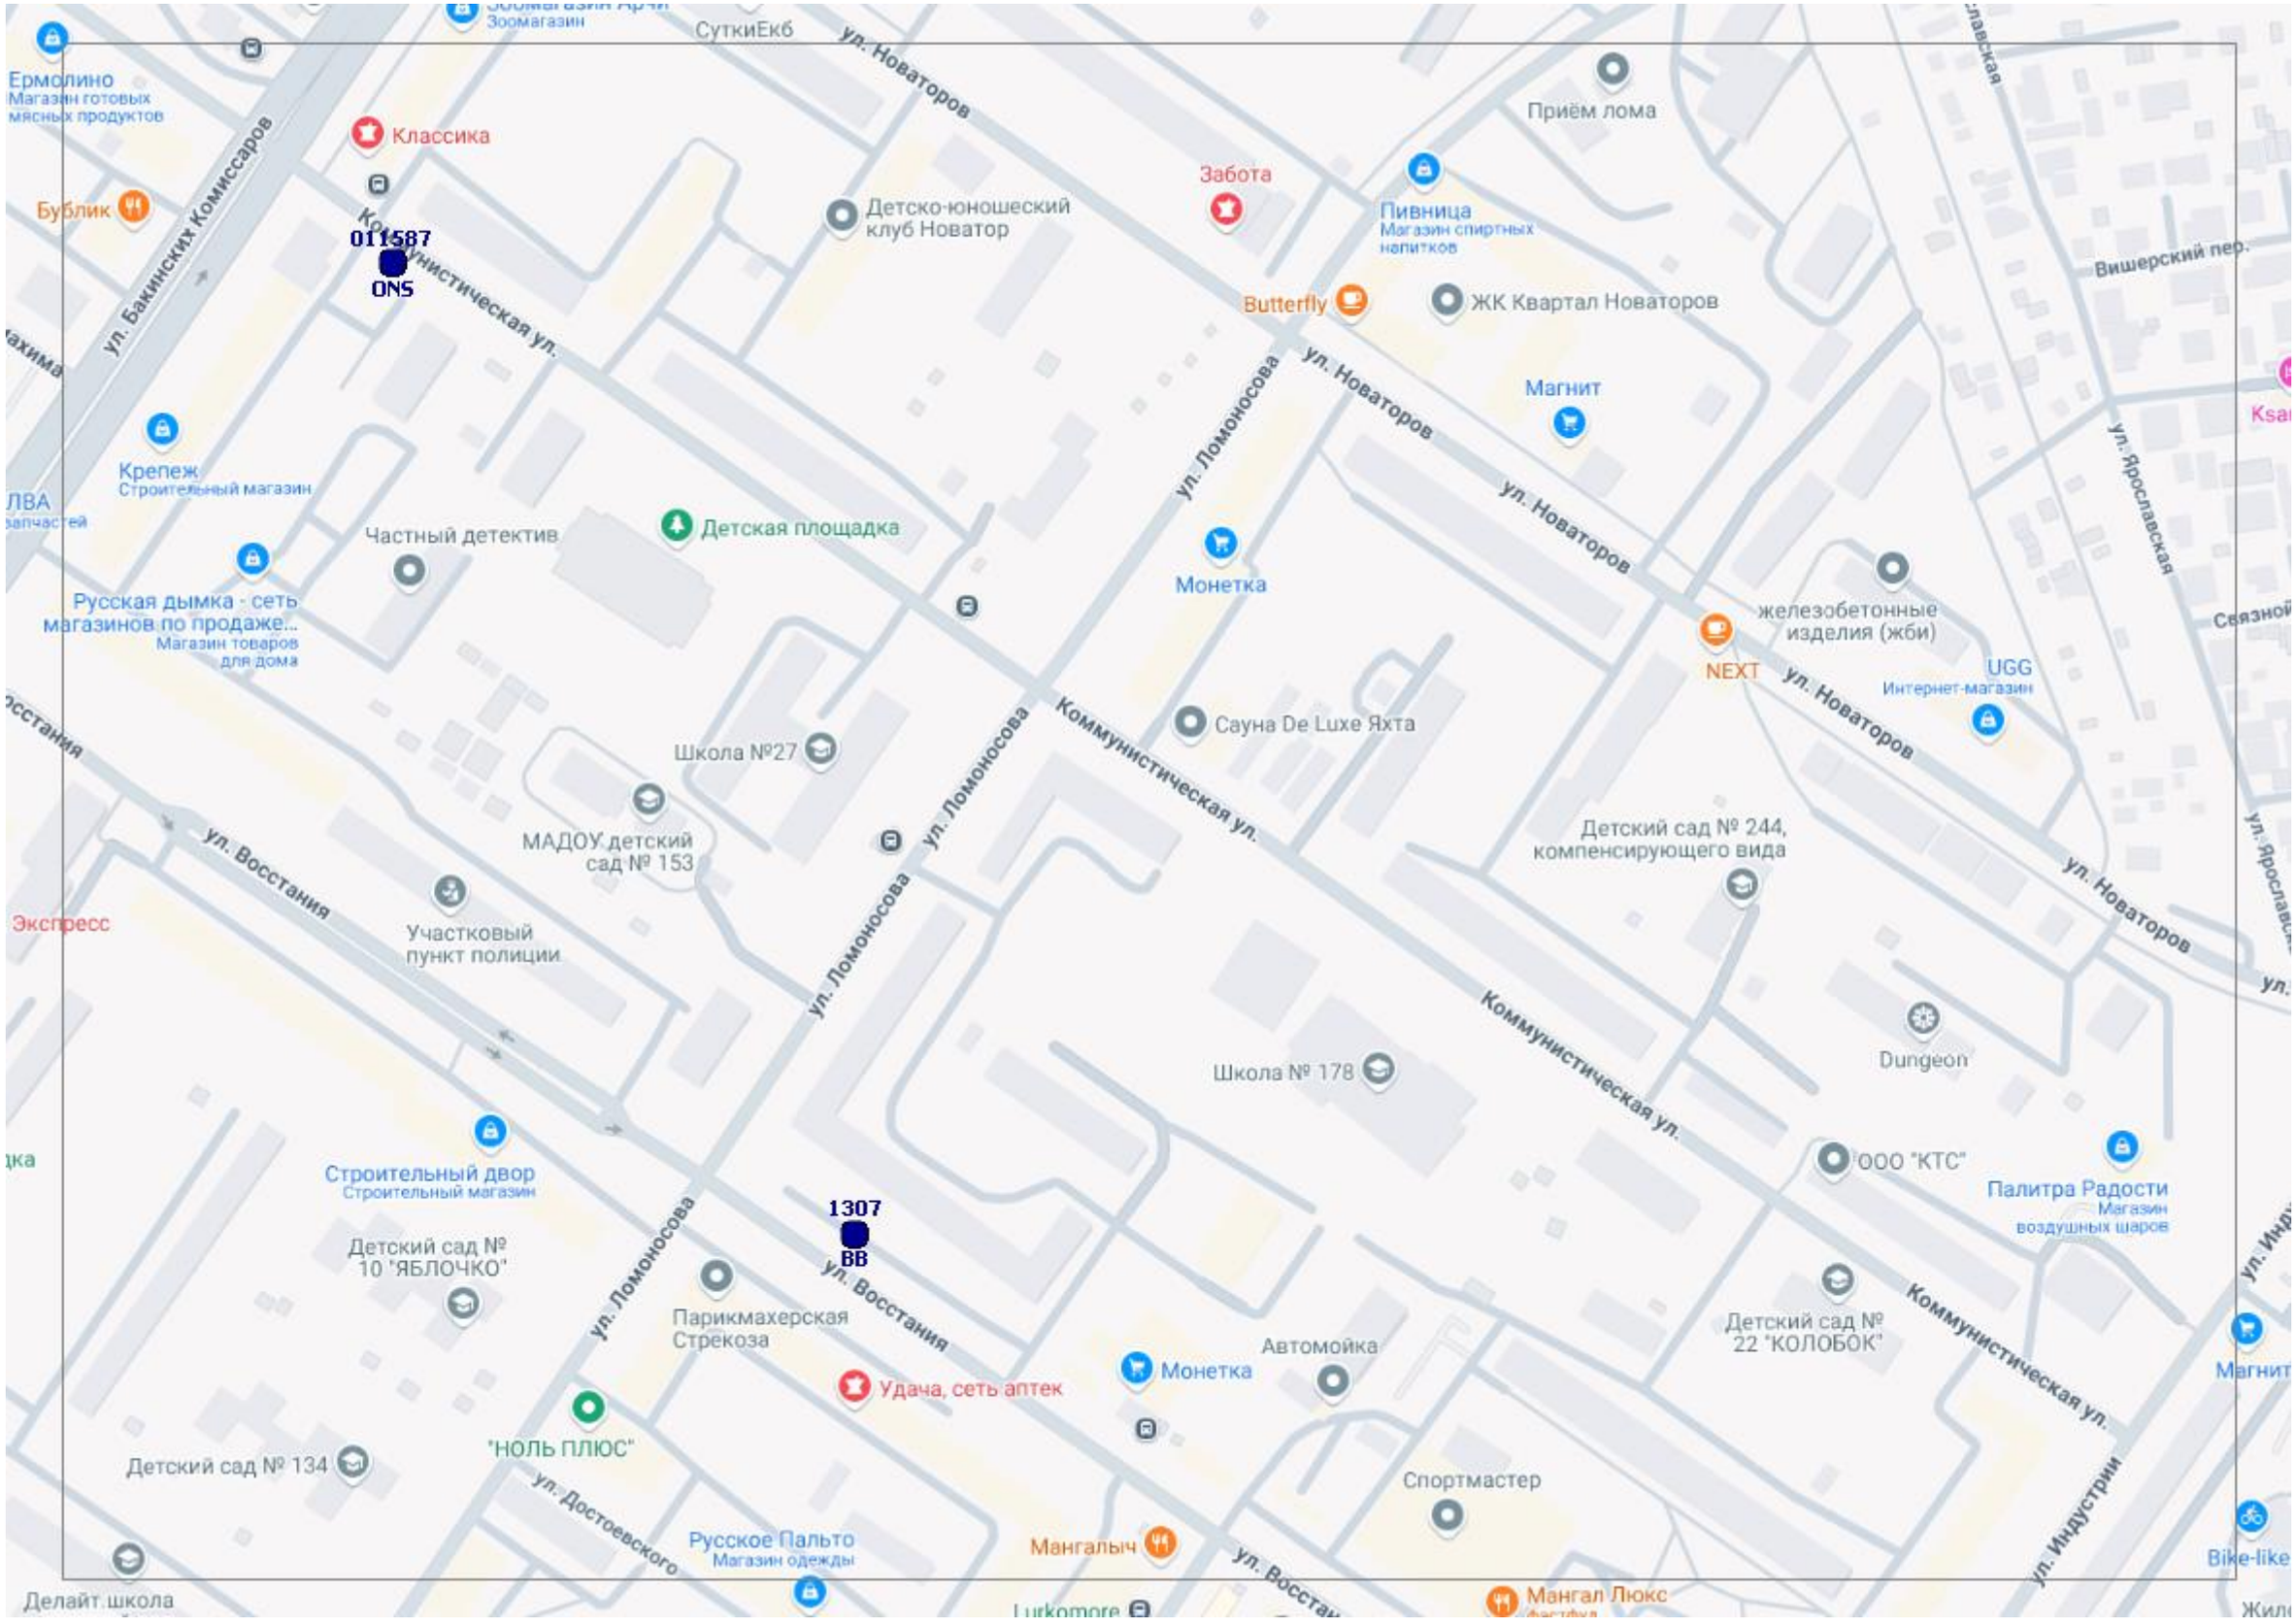
Ермолино
Магазин готовых мясных продуктов
Зоомагазин
СуткиЕкб
ул. Новаторов
Приём лома
Классика
Забота
Пивница
Магазин спиртных напитков
Бублик
ул. Бакинских Комиссаров
011587
ONS
Коммунистическая ул.
Детско-юношеский клуб Новатор
Вишерский пер.
Butterfly
ЖК Квартал Новаторов
Магнит
ул. Ломоносова
ул. Новаторов
ул. Ярославская
Крепеж
Строительный магазин
Частный детектив
Детская площадка
Монетка
Русская дымка - сеть магазинов по продаже...
Магазин товаров для дома
железобетонные изделия (жби)
NEXT
UGG
Интернет-магазин
Школа №27
Сауна De Luxe Яхта
МАДОУ детский сад № 153
Детский сад № 244, компенсирующего вида
Участковый пункт полиции
Экспресс
Школа № 178
Dungeon
Строительный двор
Строительный магазин
1307
BB
ООО "КТС"
Палитра Радости
Магазин воздушных шаров
Детский сад № 10 "ЯБЛОЧКО"
Парикмахерская Стрекоза
ул. Восстания
Автомойка
Удача, сеть аптек
Детский сад № 22 "КОЛОБОК"
"НОЛЬ ПЛЮС"
Детский сад № 134
Спортмастер
ул. Достоевского
Русское Пальто
Магазин одежды
Мангалыч
Мангал Люкс
Делайт школа
Bike-like

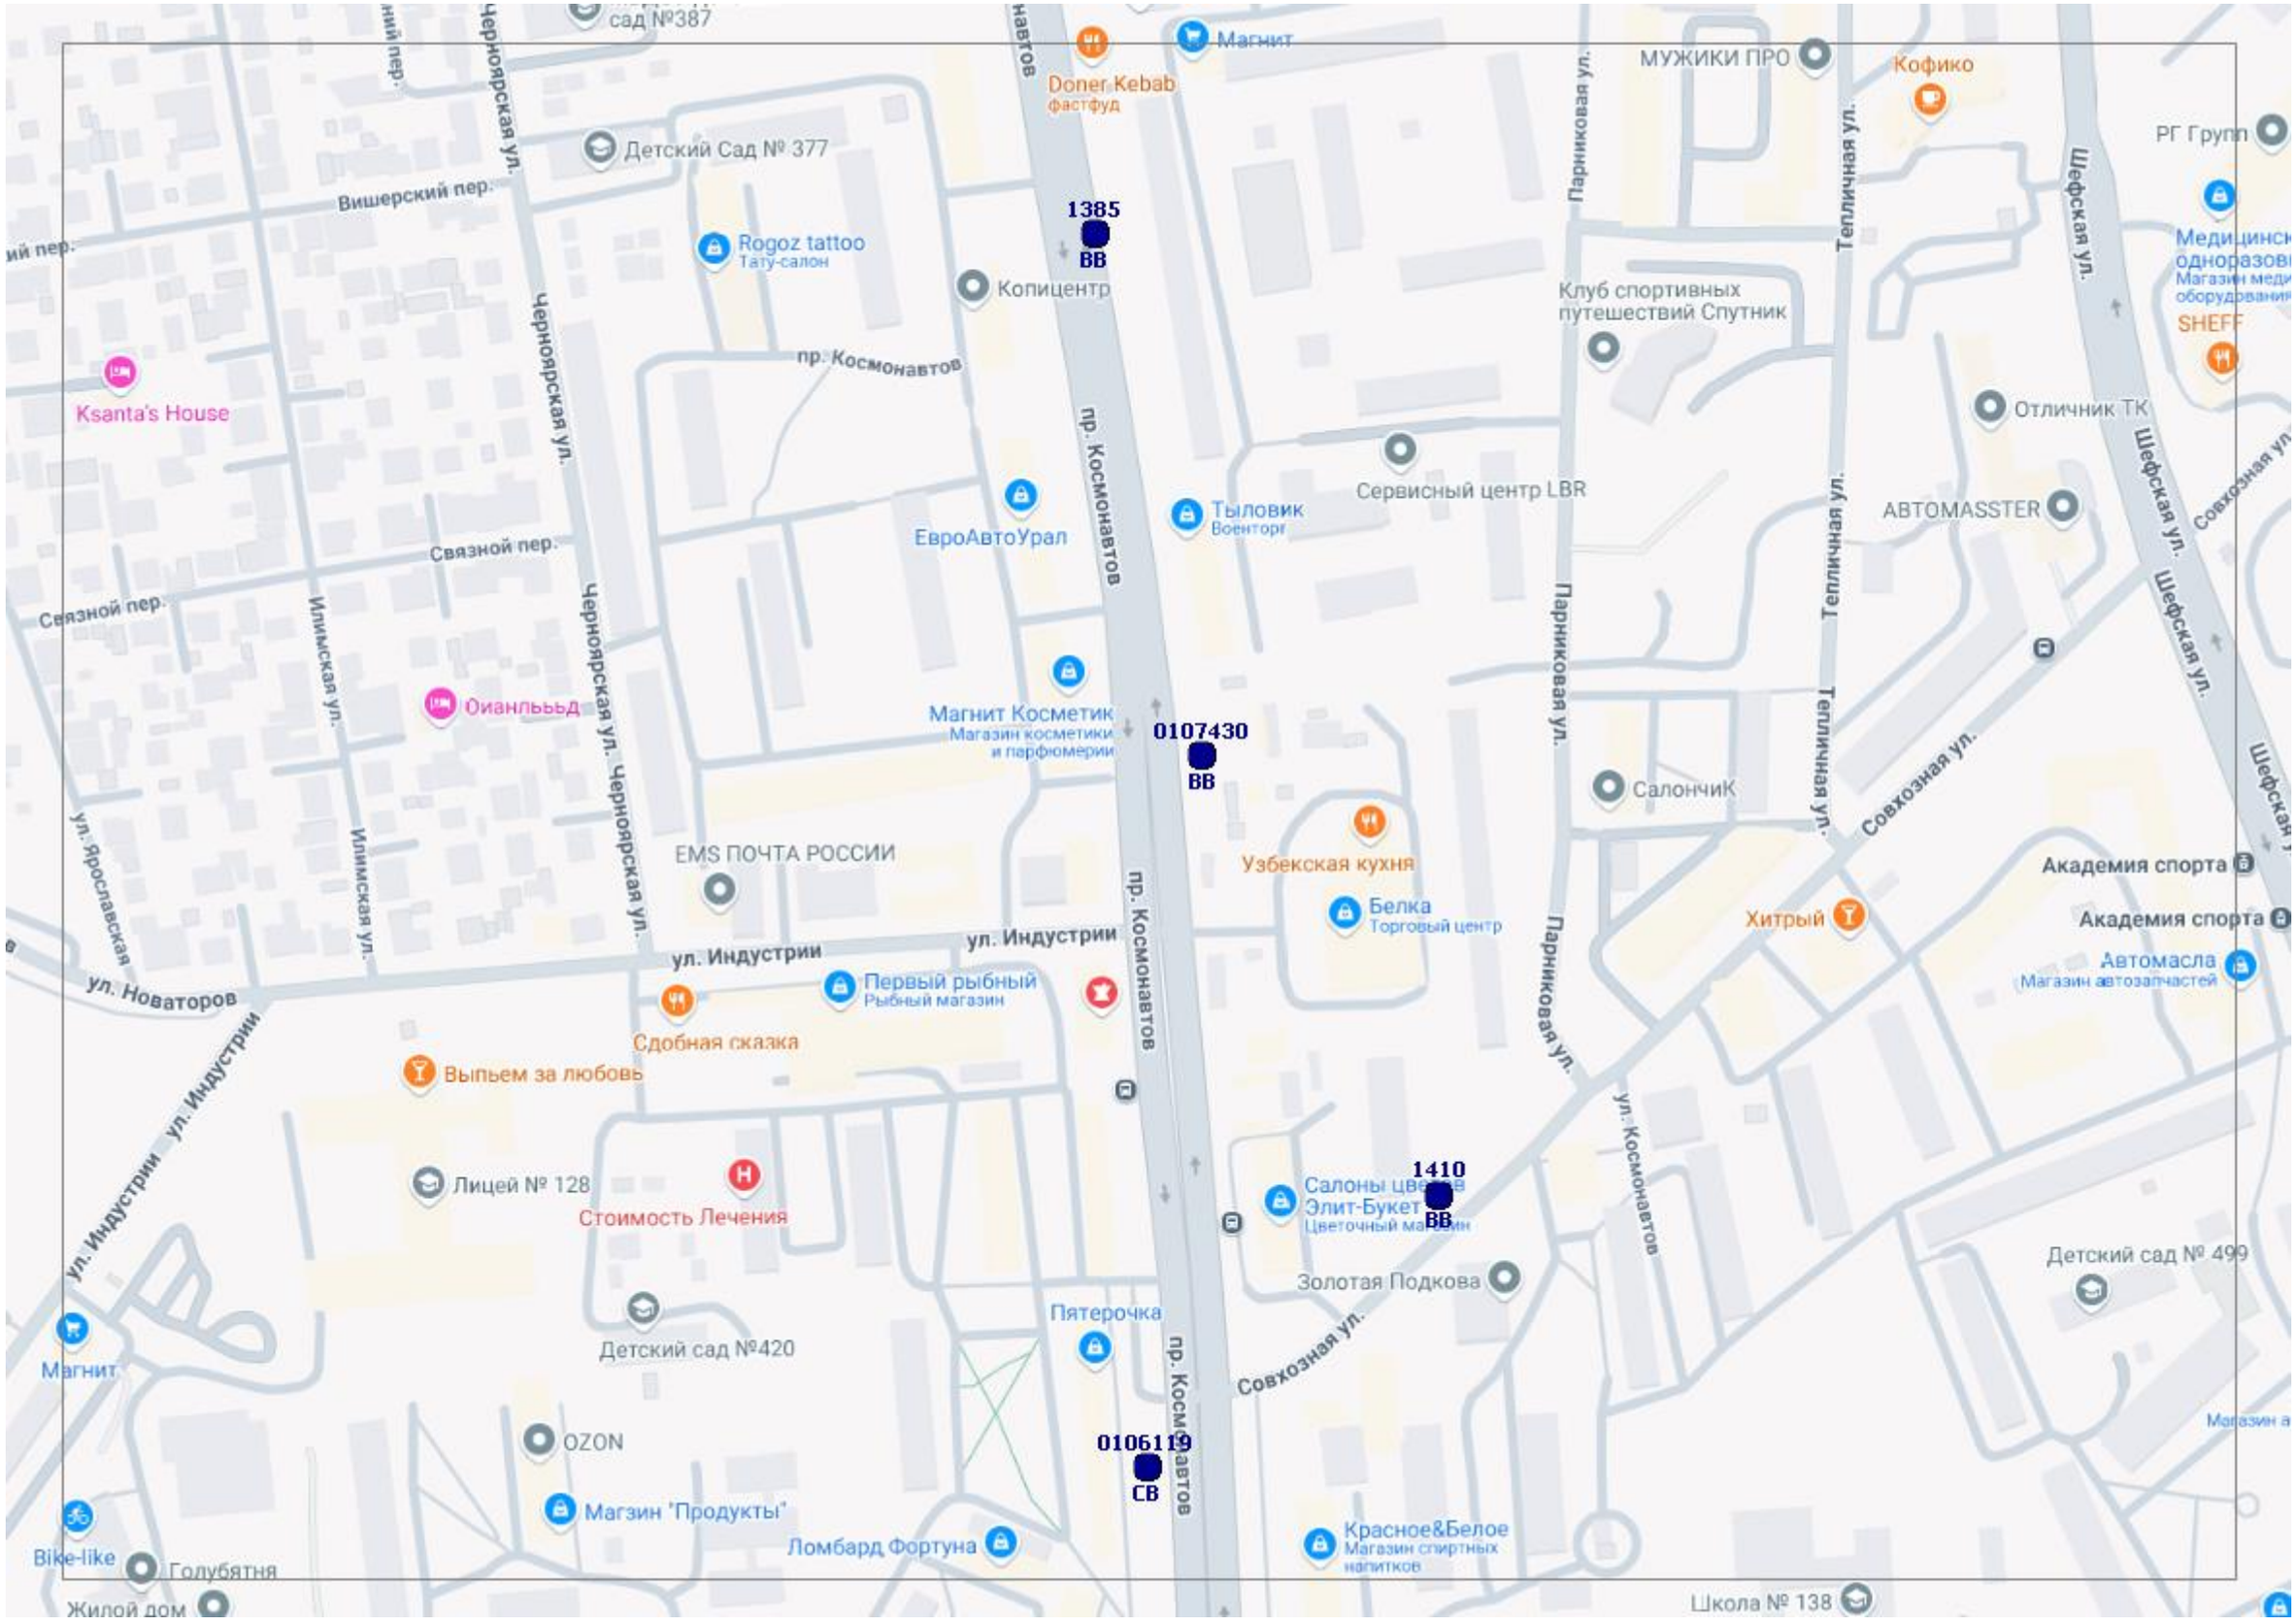
сад №387
Магнит
Doner Kebab
фастфуд
МУЖИКИ ПРО
Кофико
РГ Групп
Детский Сад № 377
Вишерский пер.
Черноярская ул.
1385
ВВ
Rogoz tattoo
Тату-салон
Копицентр
Клуб спортивных путешествий Спутник
Тепличная ул.
Шефская ул.
SHEFF
пр. Космонавтов
Ksanta's House
Отличник ТК
Сервисный центр LBR
Тыловик
Военторг
ЕвроАвтоУрал
АВТОMASSTER
Связной пер.
Парниковая ул.
Совхозная ул.
Магнит Косметик
Магазин косметики и парфюмерии
0107430
ВВ
Оианльььд
Илимская ул.
Ярославская ул.
EMS ПОЧТА РОССИИ
Салончик
Узбекская кухня
Академия спорта
Белка
Торговый центр
Хитрый
Автомасла
Магазин автозапчастей
ул. Индустрии
ул. Новаторов
Первый рыбный
Рыбный магазин
Сдобная сказка
Выпьем за любовь
Лицей № 128
Стоимость Лечения
1410
ВВ
Салоны цветов Элит-Букет
Цветочный магазин
Детский сад № 499
Золотая Подкова
Пятерочка
Детский сад №420
Магнит
OZON
0106119
СВ
Магазин "Продукты"
Ломбард Фортуна
Красное&Белое
Магазин спиртных напитков
Bike-like
Голубятня
Жилой дом
Школа № 138

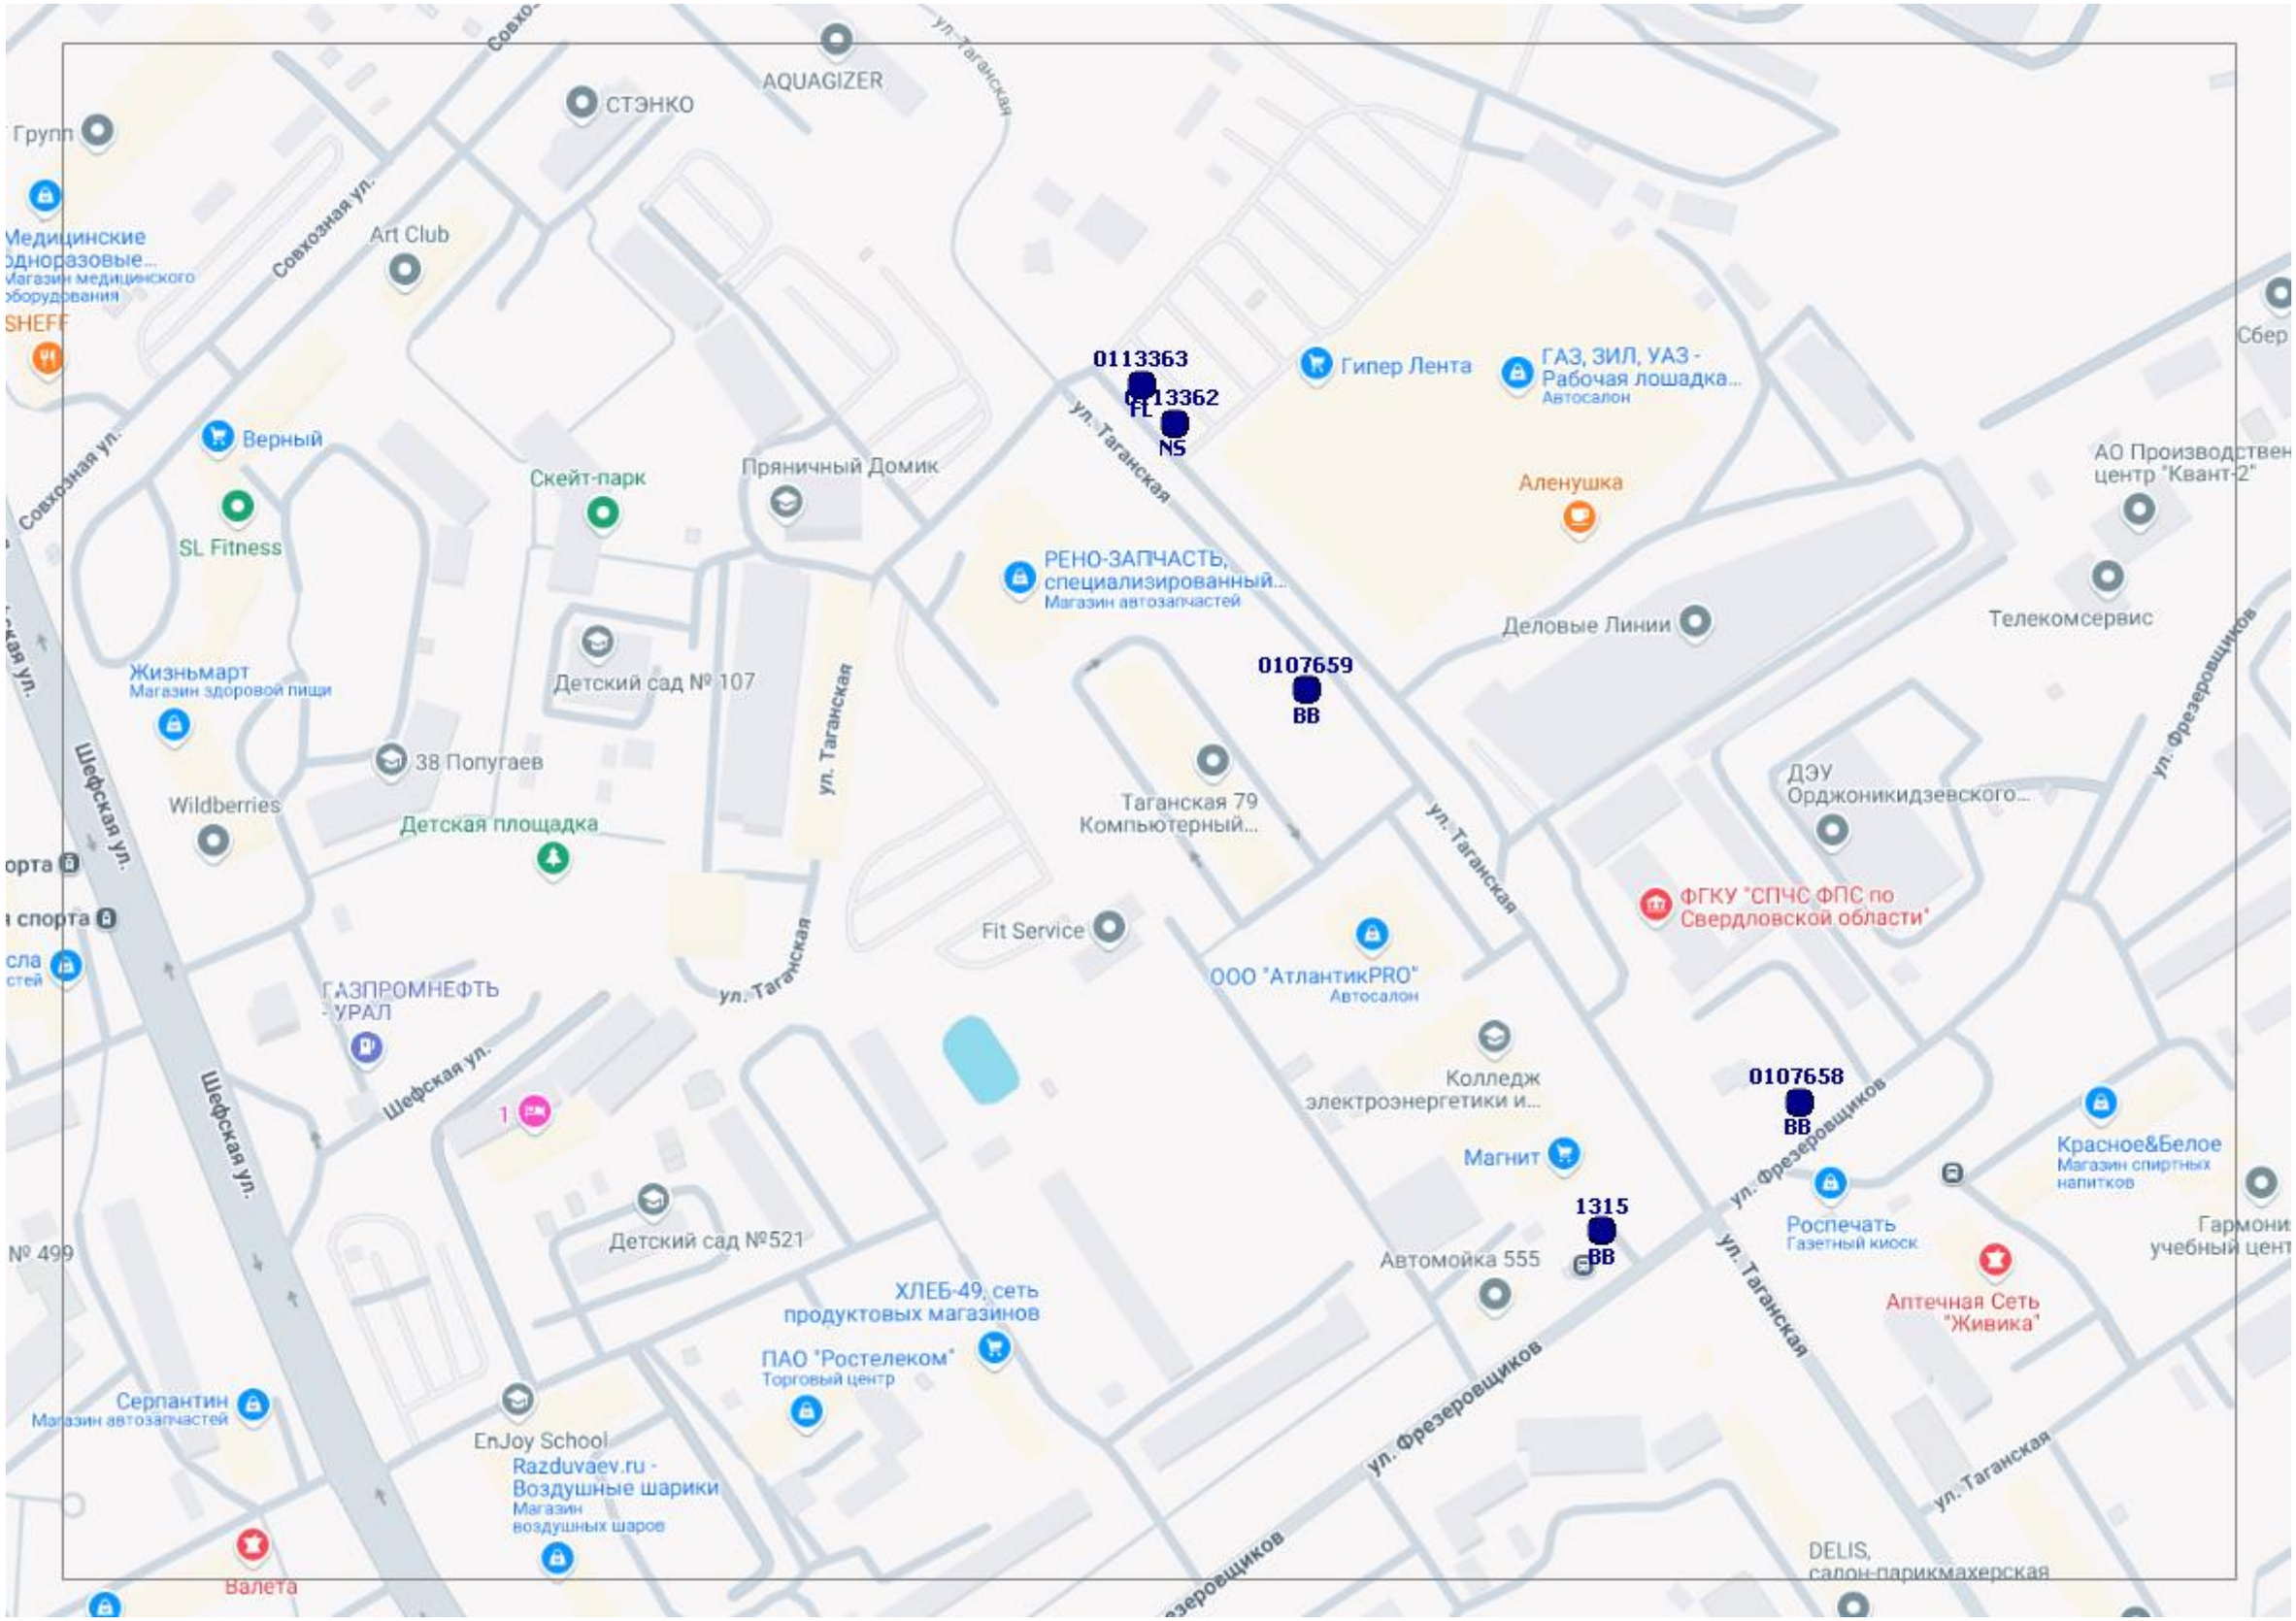
AQUAGIZER
СТЭНКО
Групп
Медицинские одноразовые...
Магазин медицинского оборудования
SHEFF
Совхозная ул.
Art Club
Верный
SL Fitness
Скейт-парк
Пряничный Домик
Детский сад № 107
Жизньмарт
Магазин здоровой пищи
38 Попугаев
Wildberries
Детская площадка
ул. Таганская
Шефская ул.
0113363
FL
0113362
NS
Гипер Лента
ГАЗ, ЗИЛ, УАЗ - Рабочая лошадка...
Автосалон
Аленушка
РЕНО-ЗАПЧАСТЬ, специализированный...
Магазин автозапчастей
0107659
BB
Деловые Линии
Таганская 79 Компьютерный...
АО Производственный центр "Квант-2"
Телекомсервис
ул. Фрезеровщиков
ДЭУ Орджоникидзевского...
ФГКУ "СПЧС ФПС по Свердловской области"
Fit Service
ООО "АтлантикPRO"
Автосалон
ГАЗПРОМНЕФТЬ - УРАЛ
Колледж электроэнергетики и...
Магнит
0107658
BB
Красное&Белое
Магазин спиртных напитков
Роспечать
Газетный киоск
1315
BB
Автомойка 555
Аптечная Сеть "Живика"
Детский сад №521
ХЛЕБ-49, сеть продуктовых магазинов
ПАО "Ростелеком"
Торговый центр
Серпантин
Магазин автозапчастей
EnJoy School
Razduvaev.ru - Воздушные шарики
Магазин воздушных шаров
Валета
DELIS, салон-парикмахерская
№ 499

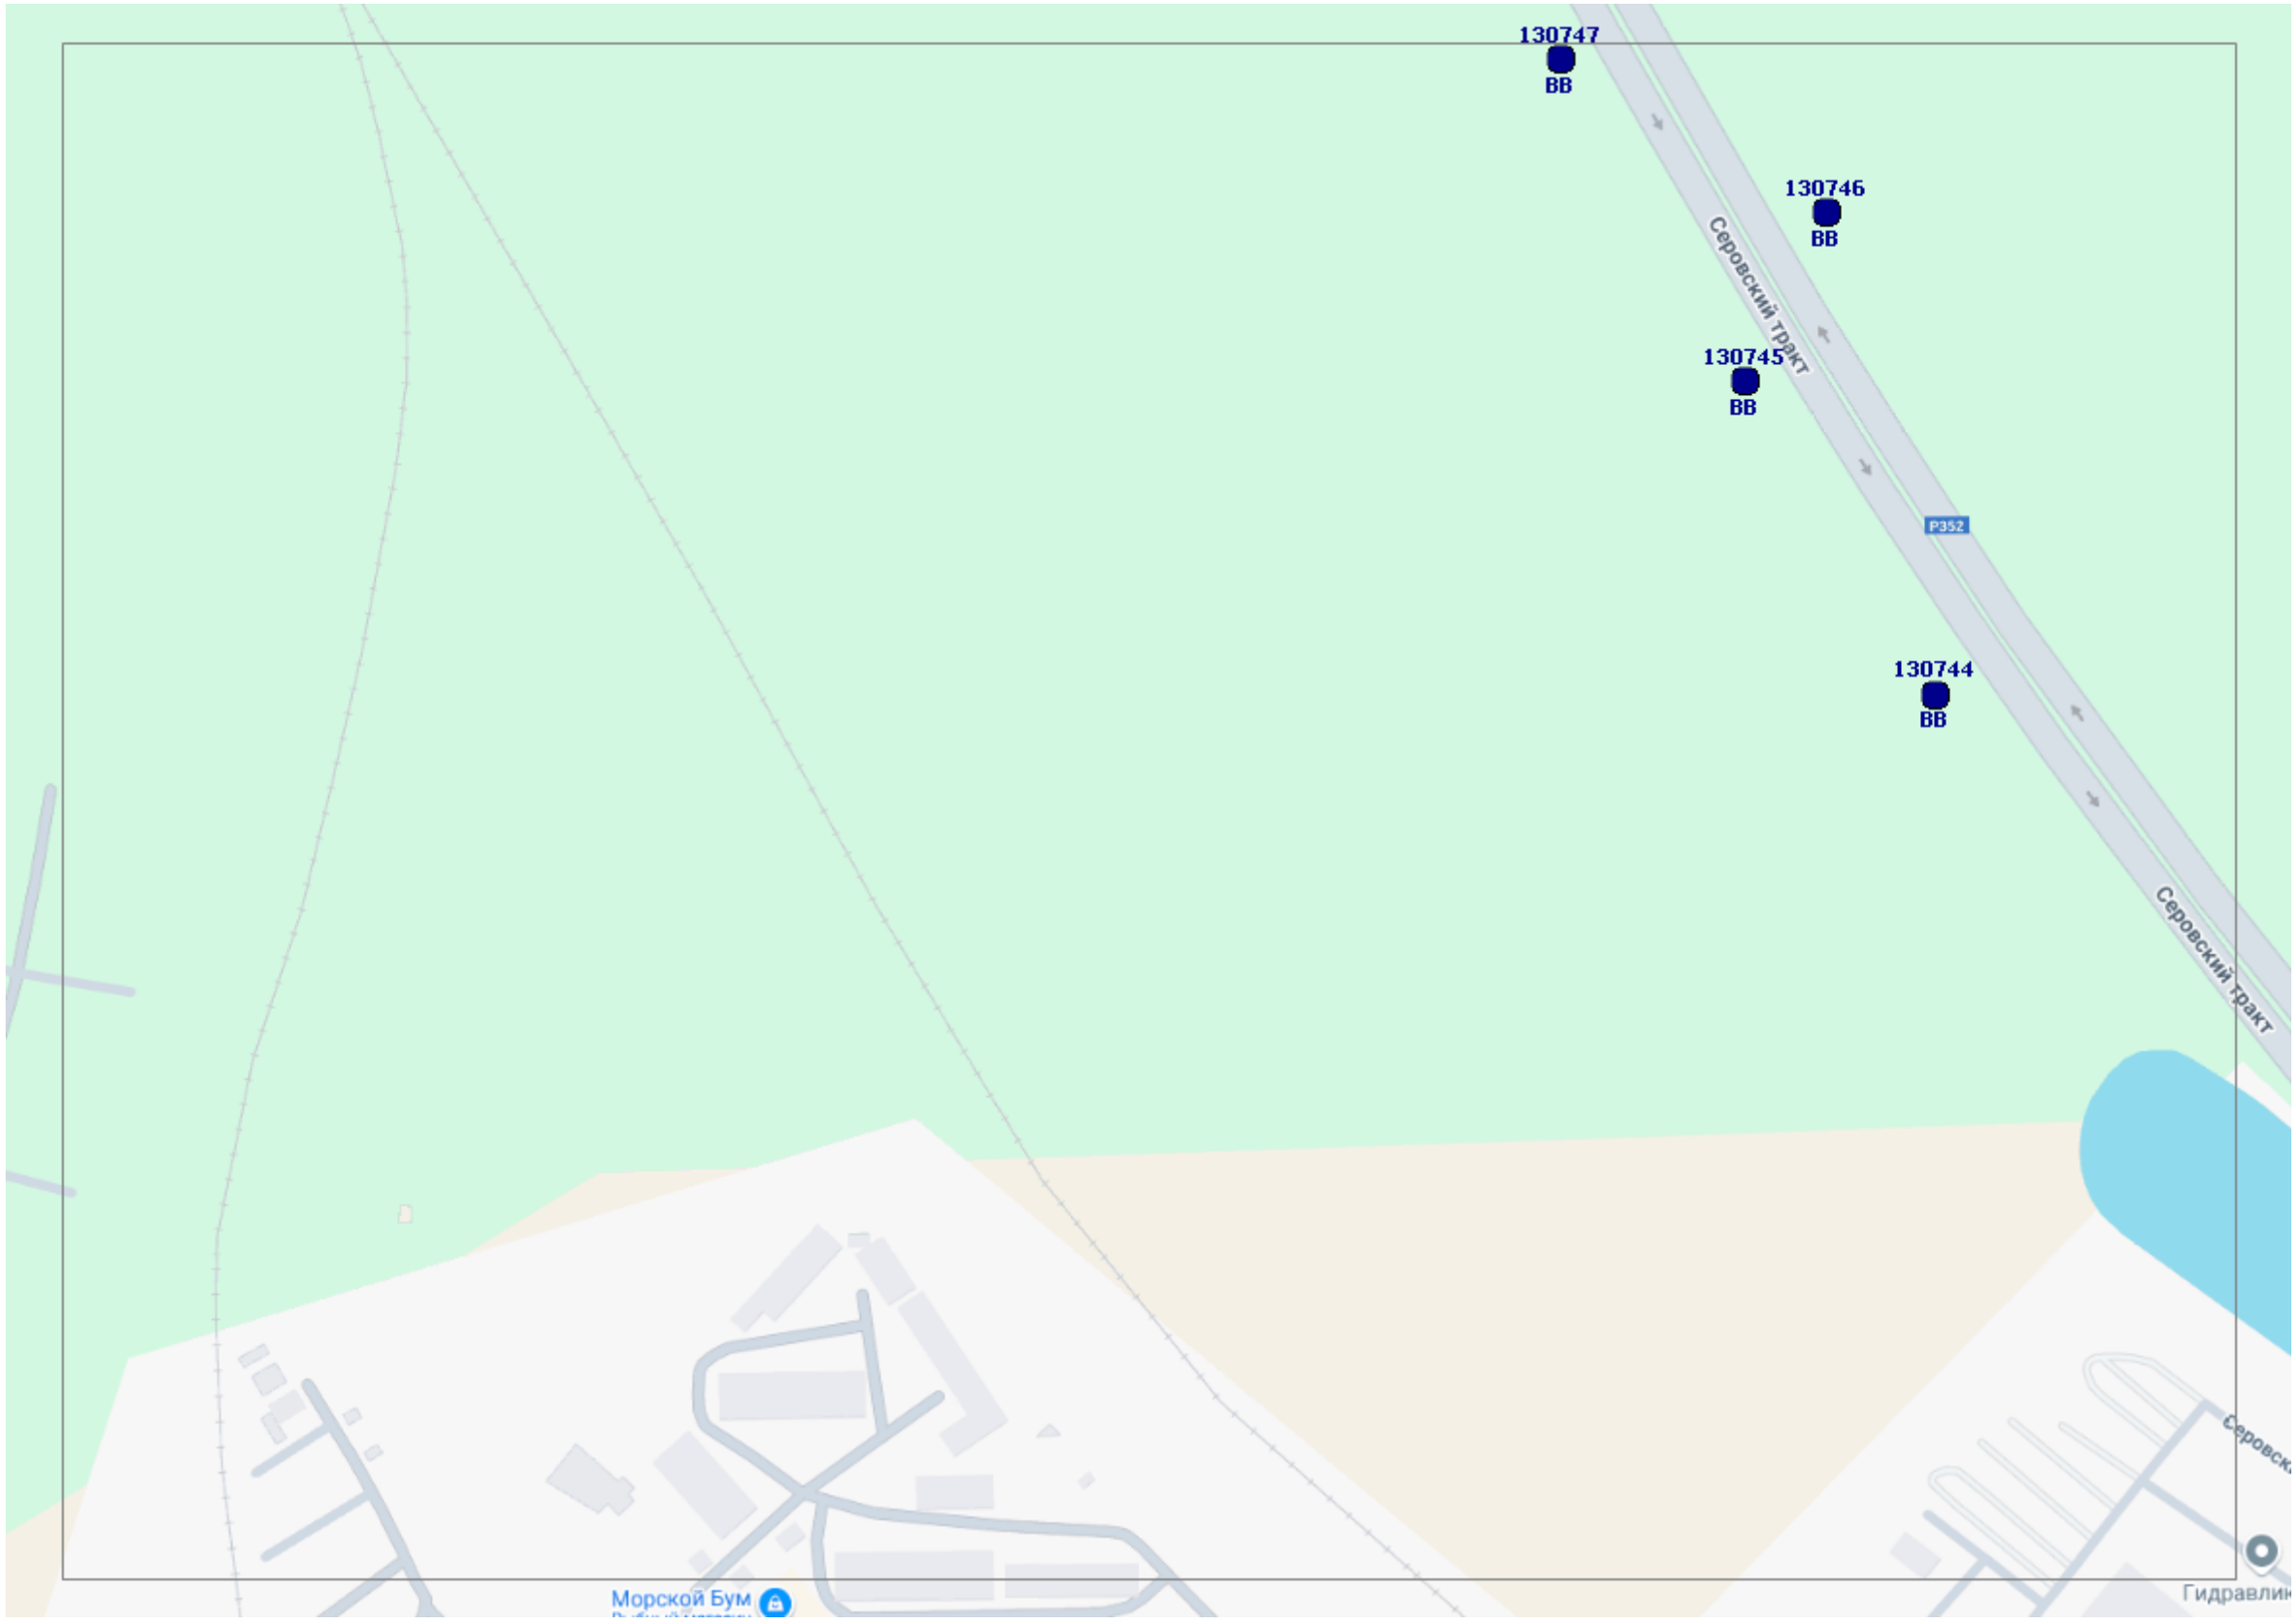
130747
ВВ
130746
ВВ
130745
ВВ
130744
ВВ
Серовский тракт
Р352
Серовский тракт
Морской Бум

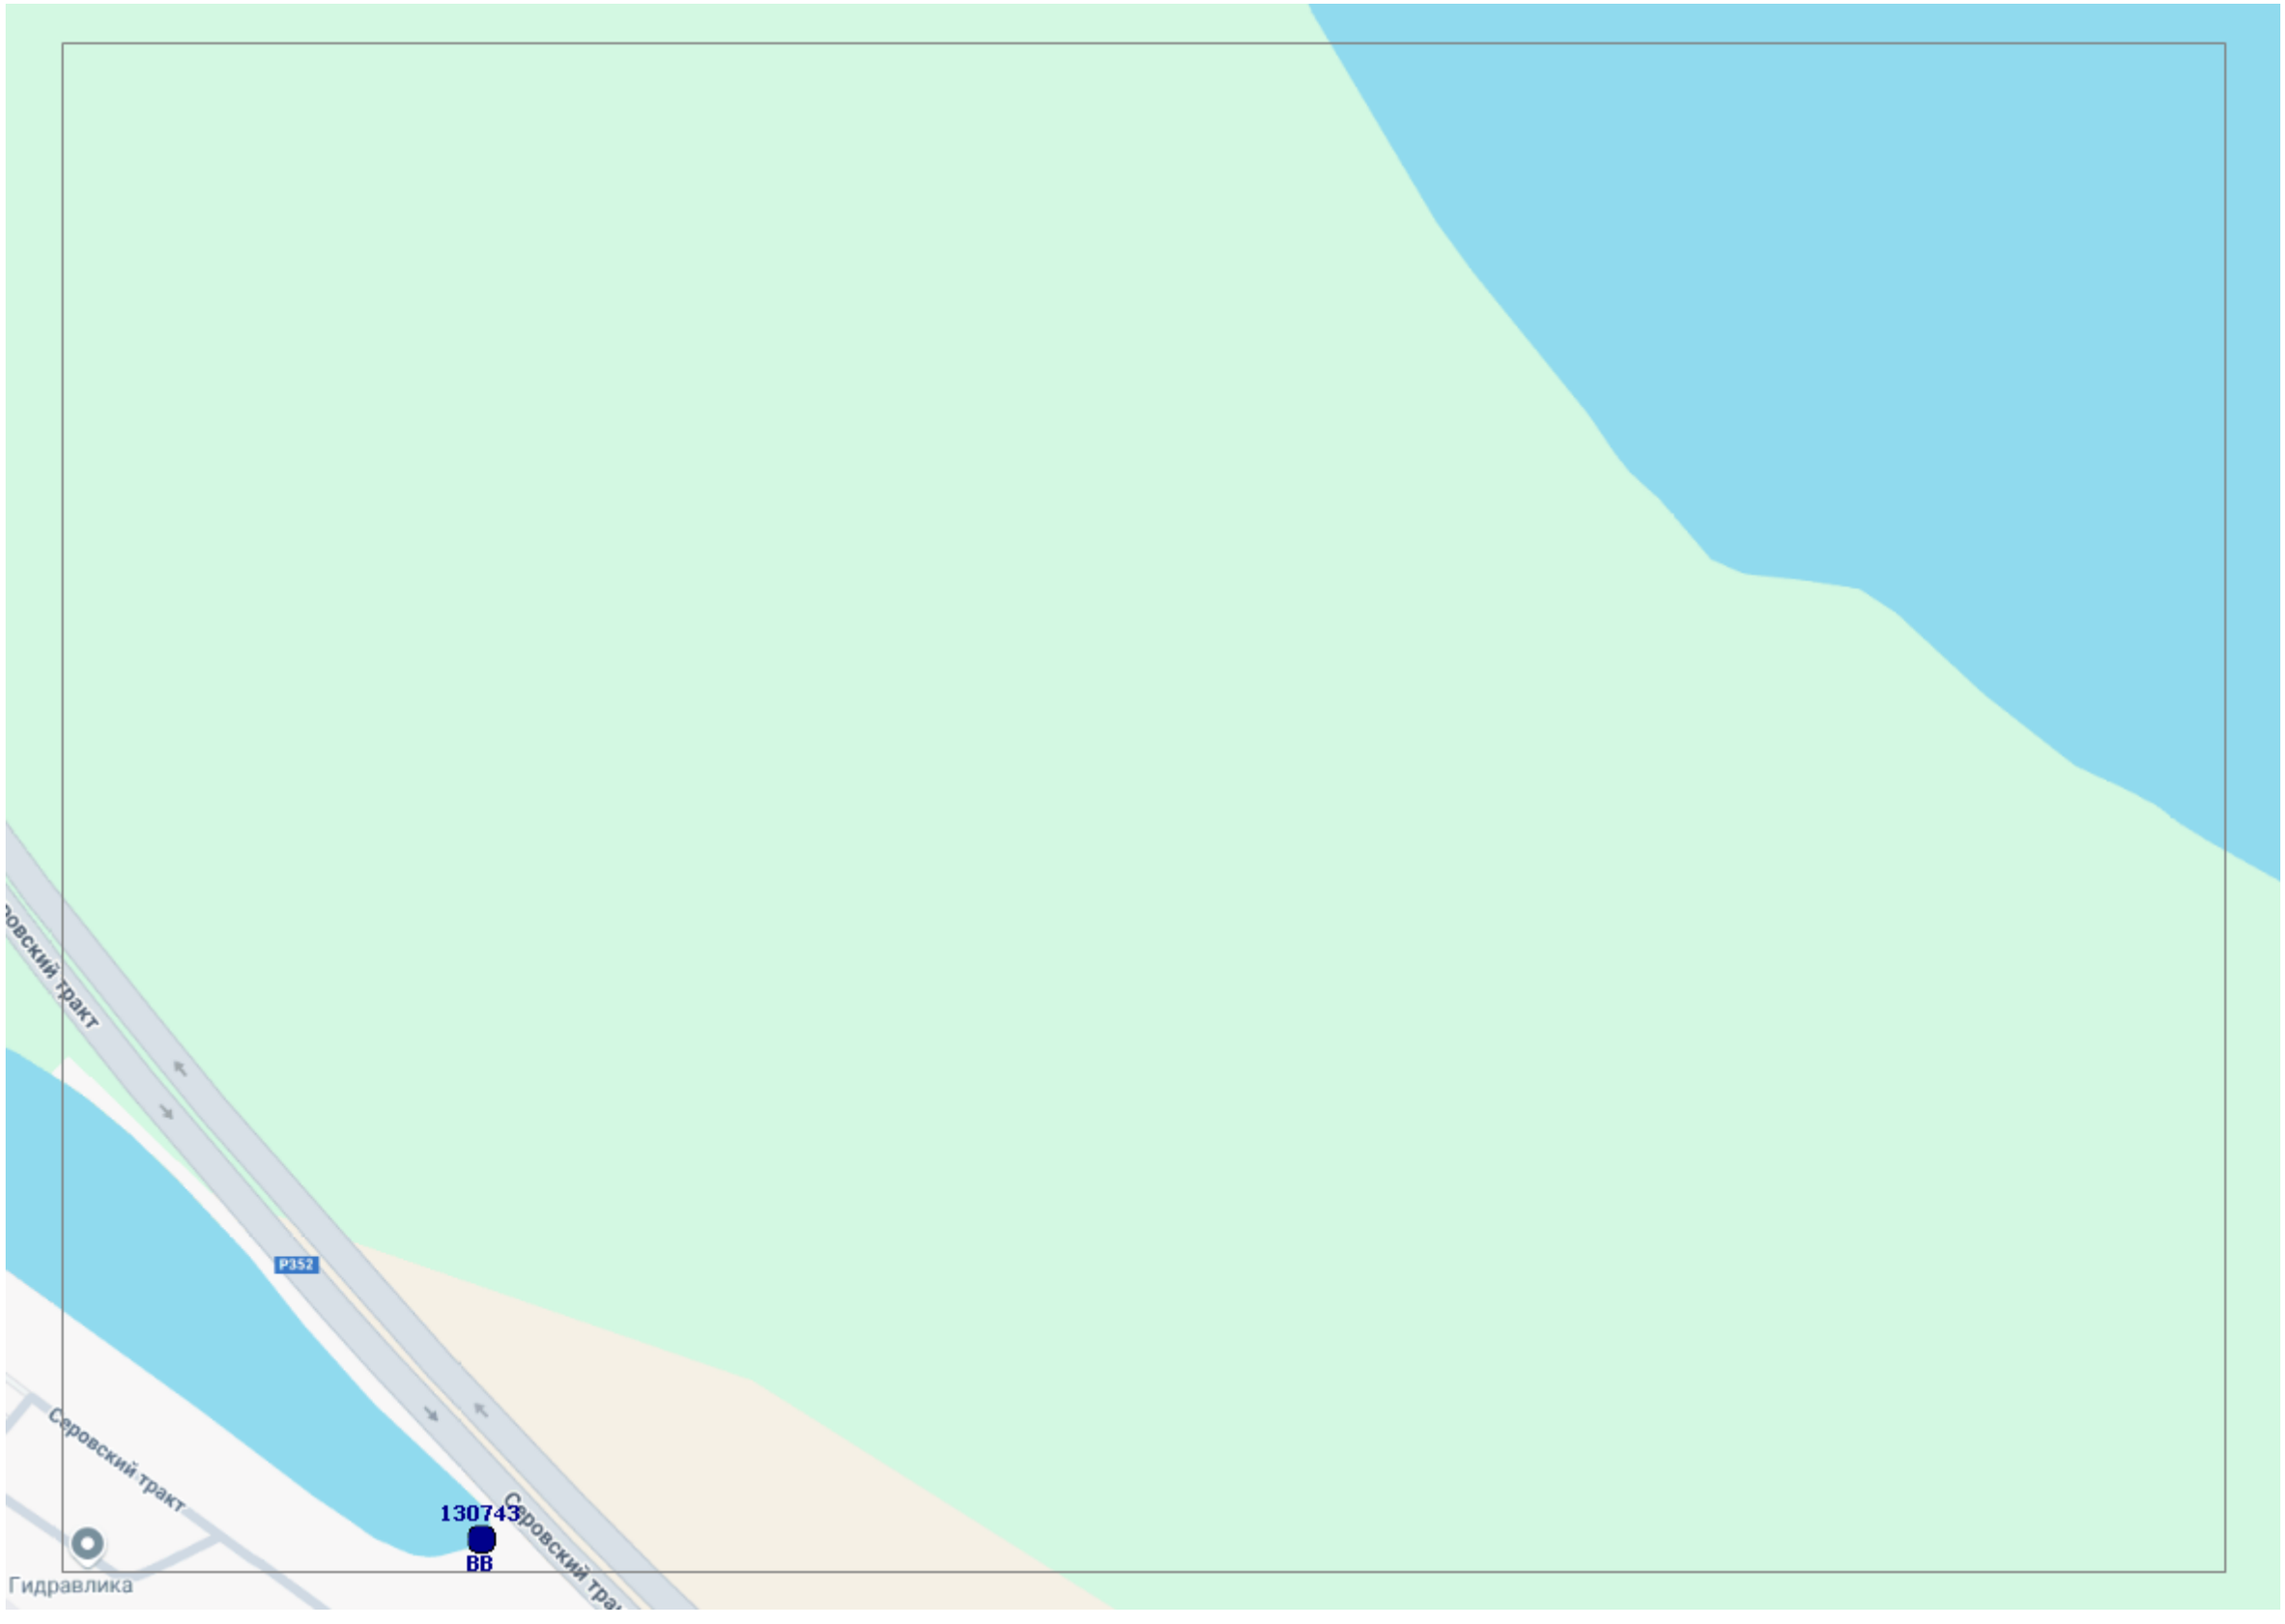
Серовский тракт
Р352
Серовский тракт
130743
ВВ
Гидравлика

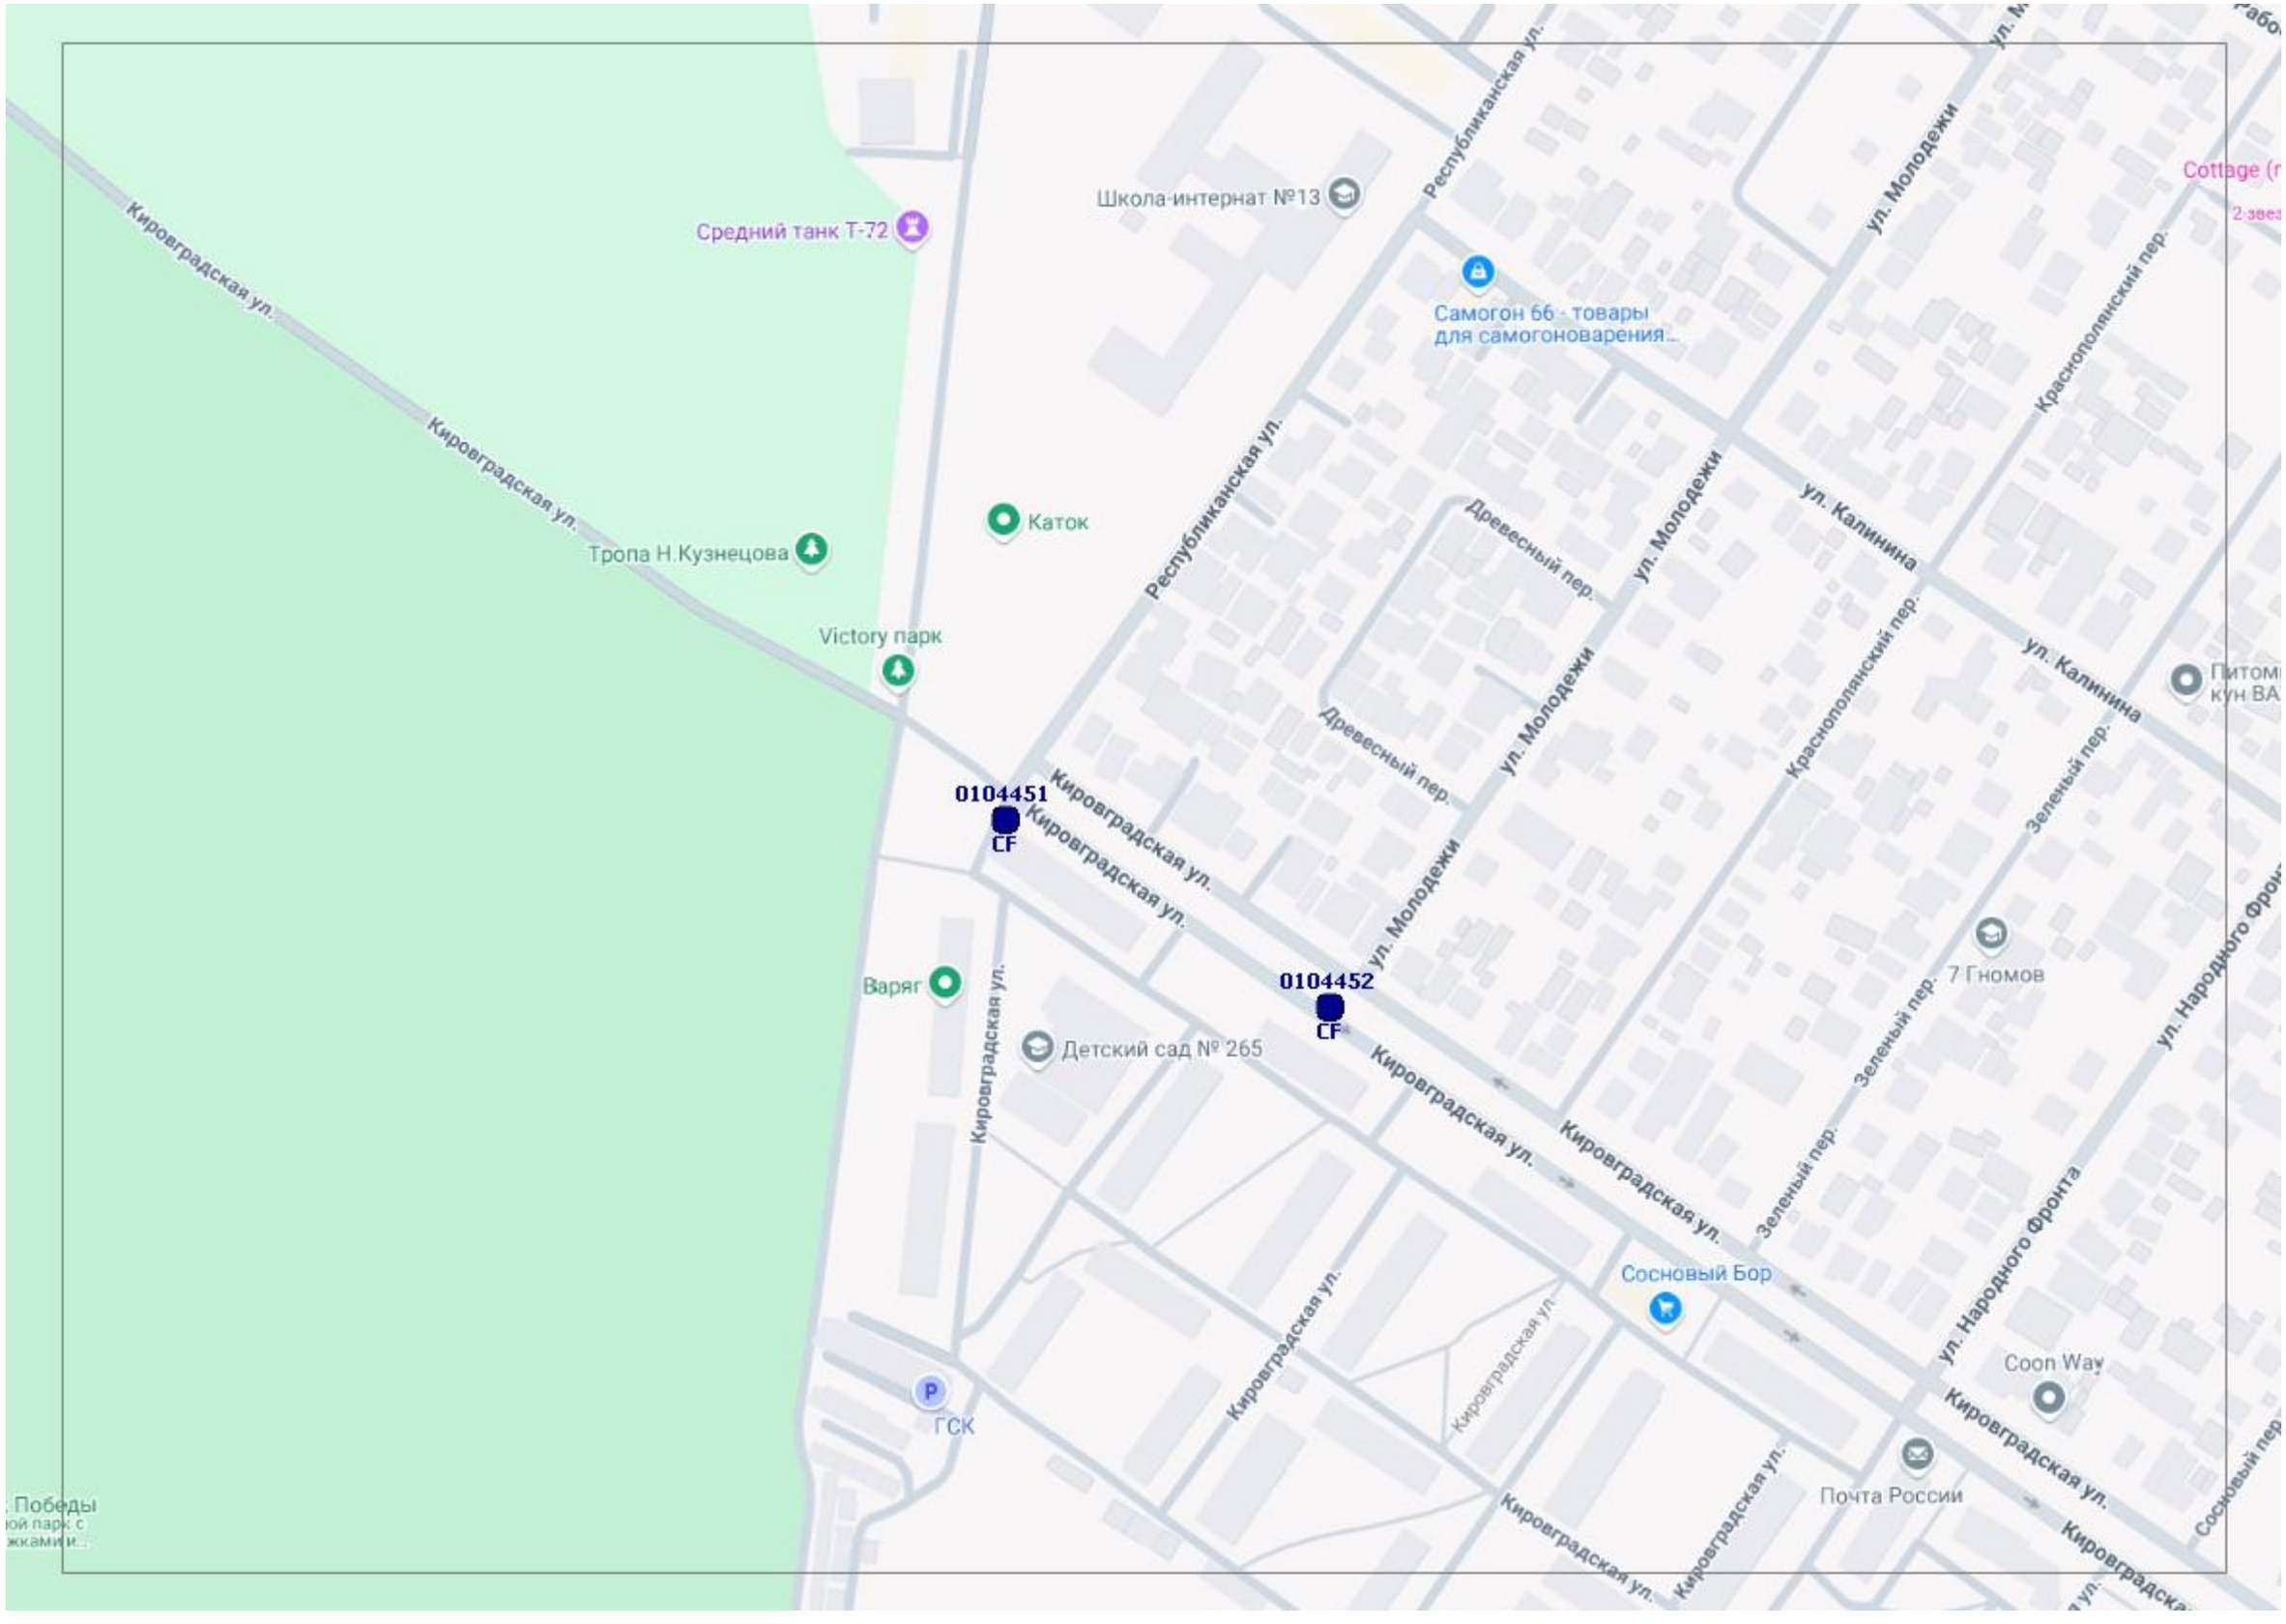
Кировградская ул.
Средний танк Т-72
Школа-интернат №13
Республиканская ул.
ул. Молодежи
Самогон 66 - товары для самогоноварения...
Краснополянский пер.
Cottage (r
Кировградская ул.
Каток
Тропа Н.Кузнецова
Victory парк
Республиканская ул.
Древесный пер.
ул. Молодежи
ул. Калинина
Краснополянский пер.
ул. Калинина
Древесный пер.
ул. Молодежи
Зеленый пер.
0104451
CF
Кировградская ул.
Кировградская ул.
ул. Молодежи
0104452
CF
Варяг
Кировградская ул.
Детский сад № 265
Зеленый пер.
7 Гномов
ул. Народного Фронта
Кировградская ул.
Кировградская ул.
Кировградская ул.
Сосновый Бор
Кировградская ул.
Кировградская ул.
Coon Way
ГСК
Кировградская ул.
Кировградская ул.
Почта России
Кировградская ул.
Победы

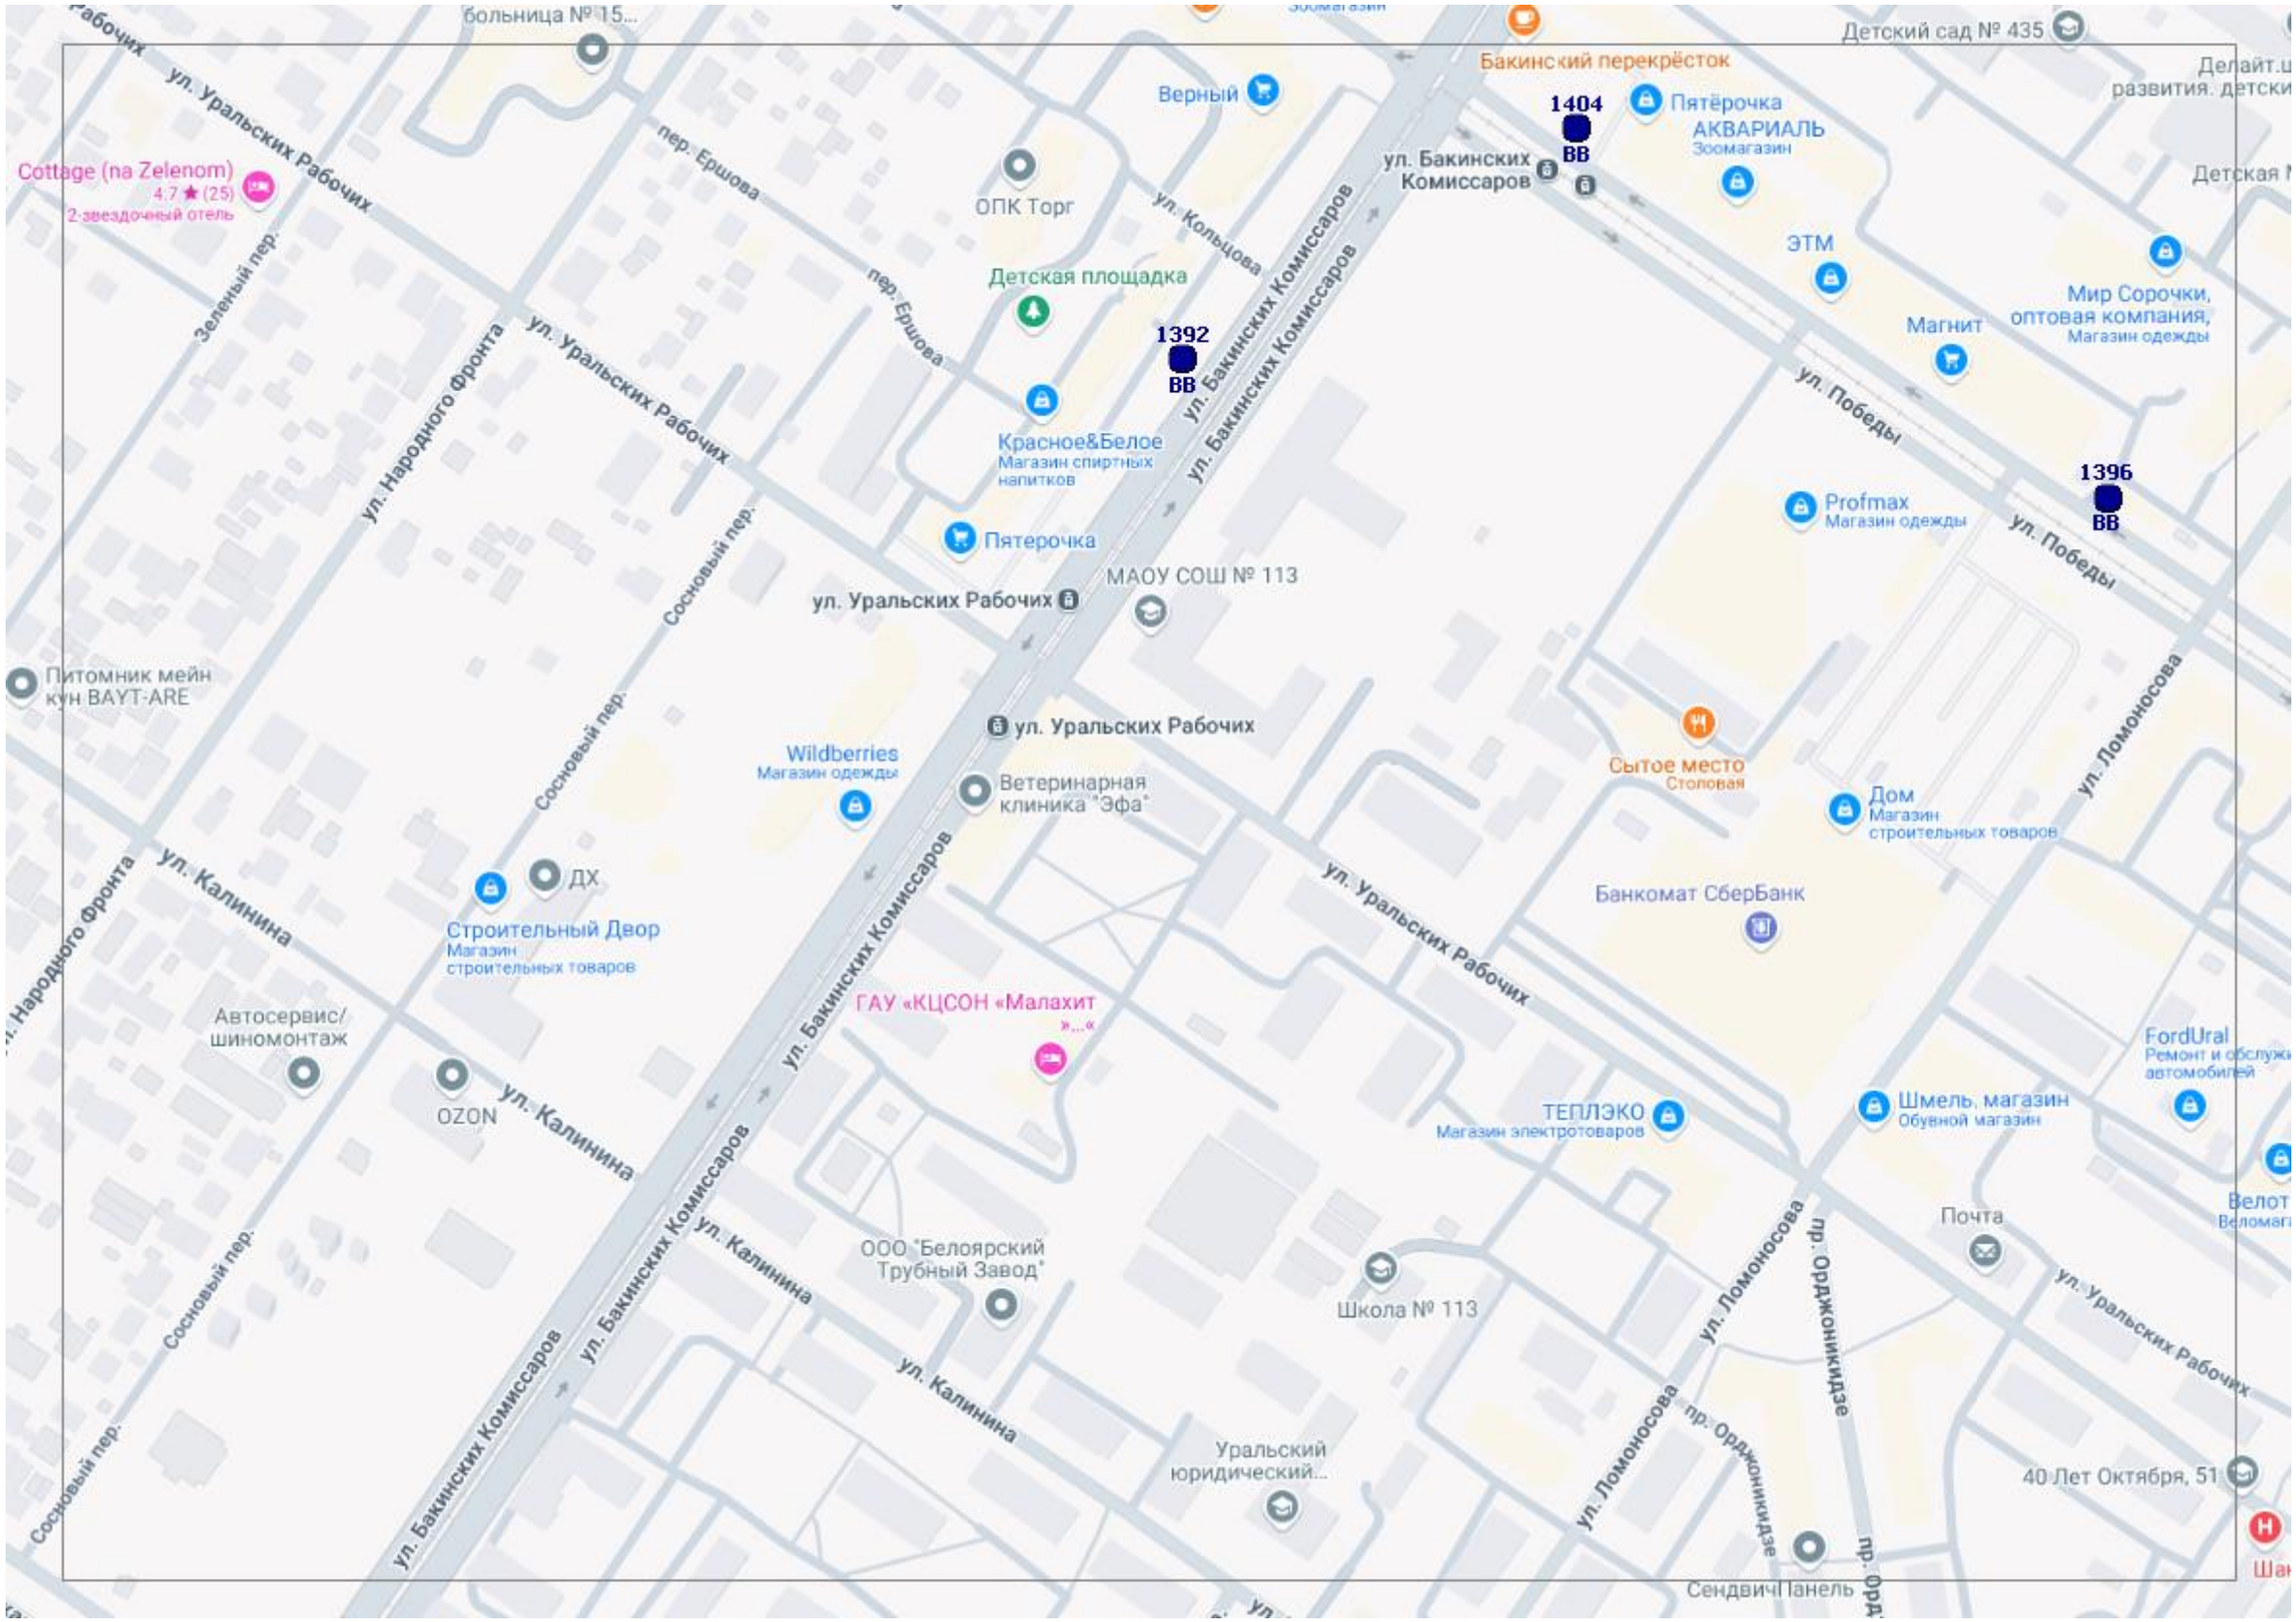
1404
ВВ
1392
ВВ
1396
ВВ
Бакинский перекрёсток
Пятёрочка
АКВАРИАЛЬ
Зоомагазин
Верный
ОПК Торг
Детская площадка
Красное&Белое
Магазин спиртных напитков
Пятерочка
МАОУ СОШ № 113
ЭТМ
Магнит
Мир Сорочки, оптовая компания,
Магазин одежды
Profmax
Магазин одежды
Детский сад № 435
Больница № 15...
Cottage (na Zelenom)
4.7 ★ (25)
2-звездочный отель
Питомник мейн кун BAYT-ARE
Wildberries
Магазин одежды
Ветеринарная клиника "Эфа"
Сытое место
Столовая
Дом
Магазин строительных товаров
Банкомат СберБанк
Строительный Двор
Магазин строительных товаров
ДХ
Автосервис/ шиномонтаж
OZON
ГАУ «КЦСОН «Малахит»...«
ТЕПЛЭКО
Магазин электротоваров
Шмель, магазин
Обувной магазин
FordUral
Ремонт и обслуж автомобилей
Почта
ООО "Белоярский Трубный Завод"
Школа № 113
Уральский юридический...
40 Лет Октября, 51
СендвичПанель
ул. Уральских Рабочих
ул. Бакинских Комиссаров
ул. Народного Фронта
ул. Калинина
ул. Кольцова
пер. Ершова
Зеленый пер.
Сосновый пер.
ул. Победы
ул. Ломоносова
пр. Орджоникидзе

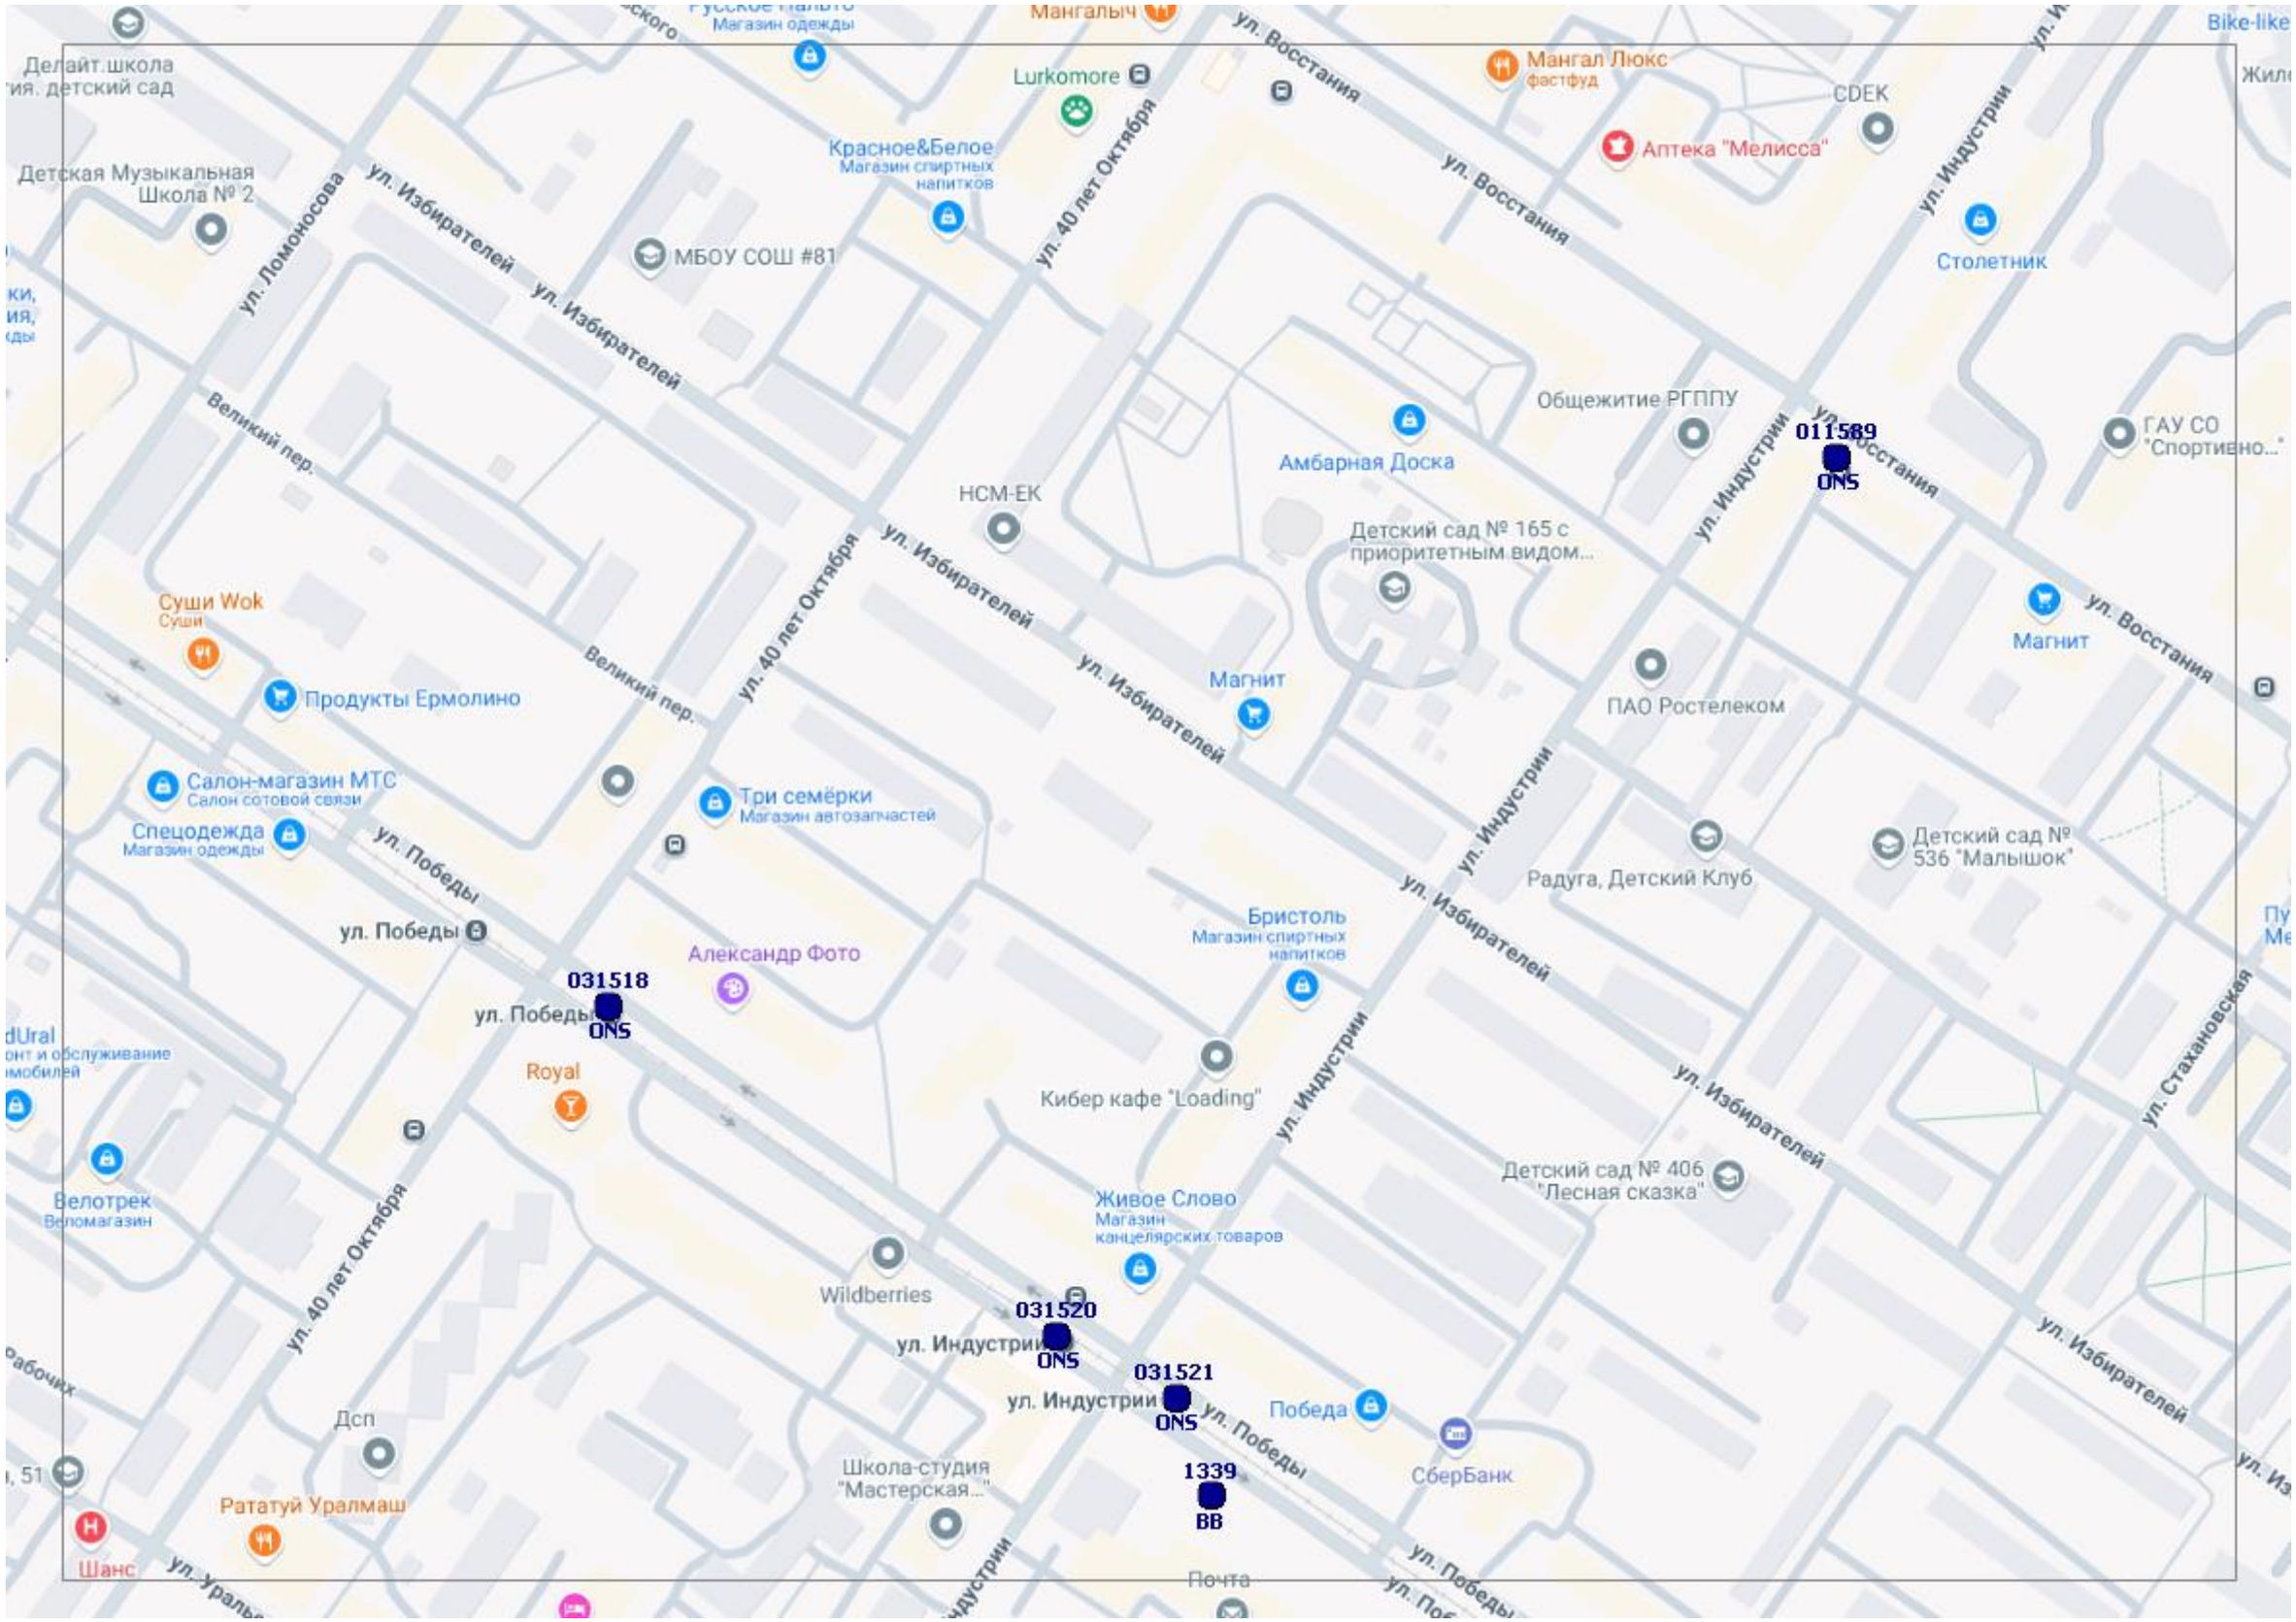
Делайт школа
Детская Музыкальная Школа № 2
ул. Ломоносова
ул. Избирателей
МБОУ СОШ #81
Красное&Белое
Магазин спиртных напитков
Lurkomore
Мангалыч
Магазин одежды
ул. 40 лет Октября
ул. Восстания
Мангал Люкс
фастфуд
CDEK
Аптека "Мелисса"
ул. Индустрии
Столетник
Общежитие РГППУ
Амбарная Доска
011589
ONS
ГАУ СО "Спортивно..."
Великий пер.
НСМ-ЕК
Детский сад № 165 с приоритетным видом...
Суши Wok
Суши
Продукты Ермолино
Магнит
ПАО Ростелеком
Магнит
Салон-магазин МТС
Салон сотовой связи
Спецодежда
Магазин одежды
ул. Победы
Три семёрки
Магазин автозапчастей
031518
ONS
Александр Фото
Бристоль
Магазин спиртных напитков
Радуга, Детский Клуб
Детский сад № 536 "Малышок"
Royal
Кибер кафе "Loading"
Велотрек
Веломагазин
Живое Слово
Магазин канцелярских товаров
Детский сад № 406 "Лесная сказка"
Wildberries
031520
ONS
031521
ONS
Победа
СберБанк
Дсп
Школа-студия "Мастерская..."
1339
ВВ
Рататуй Уралмаш
Шанс
Почта

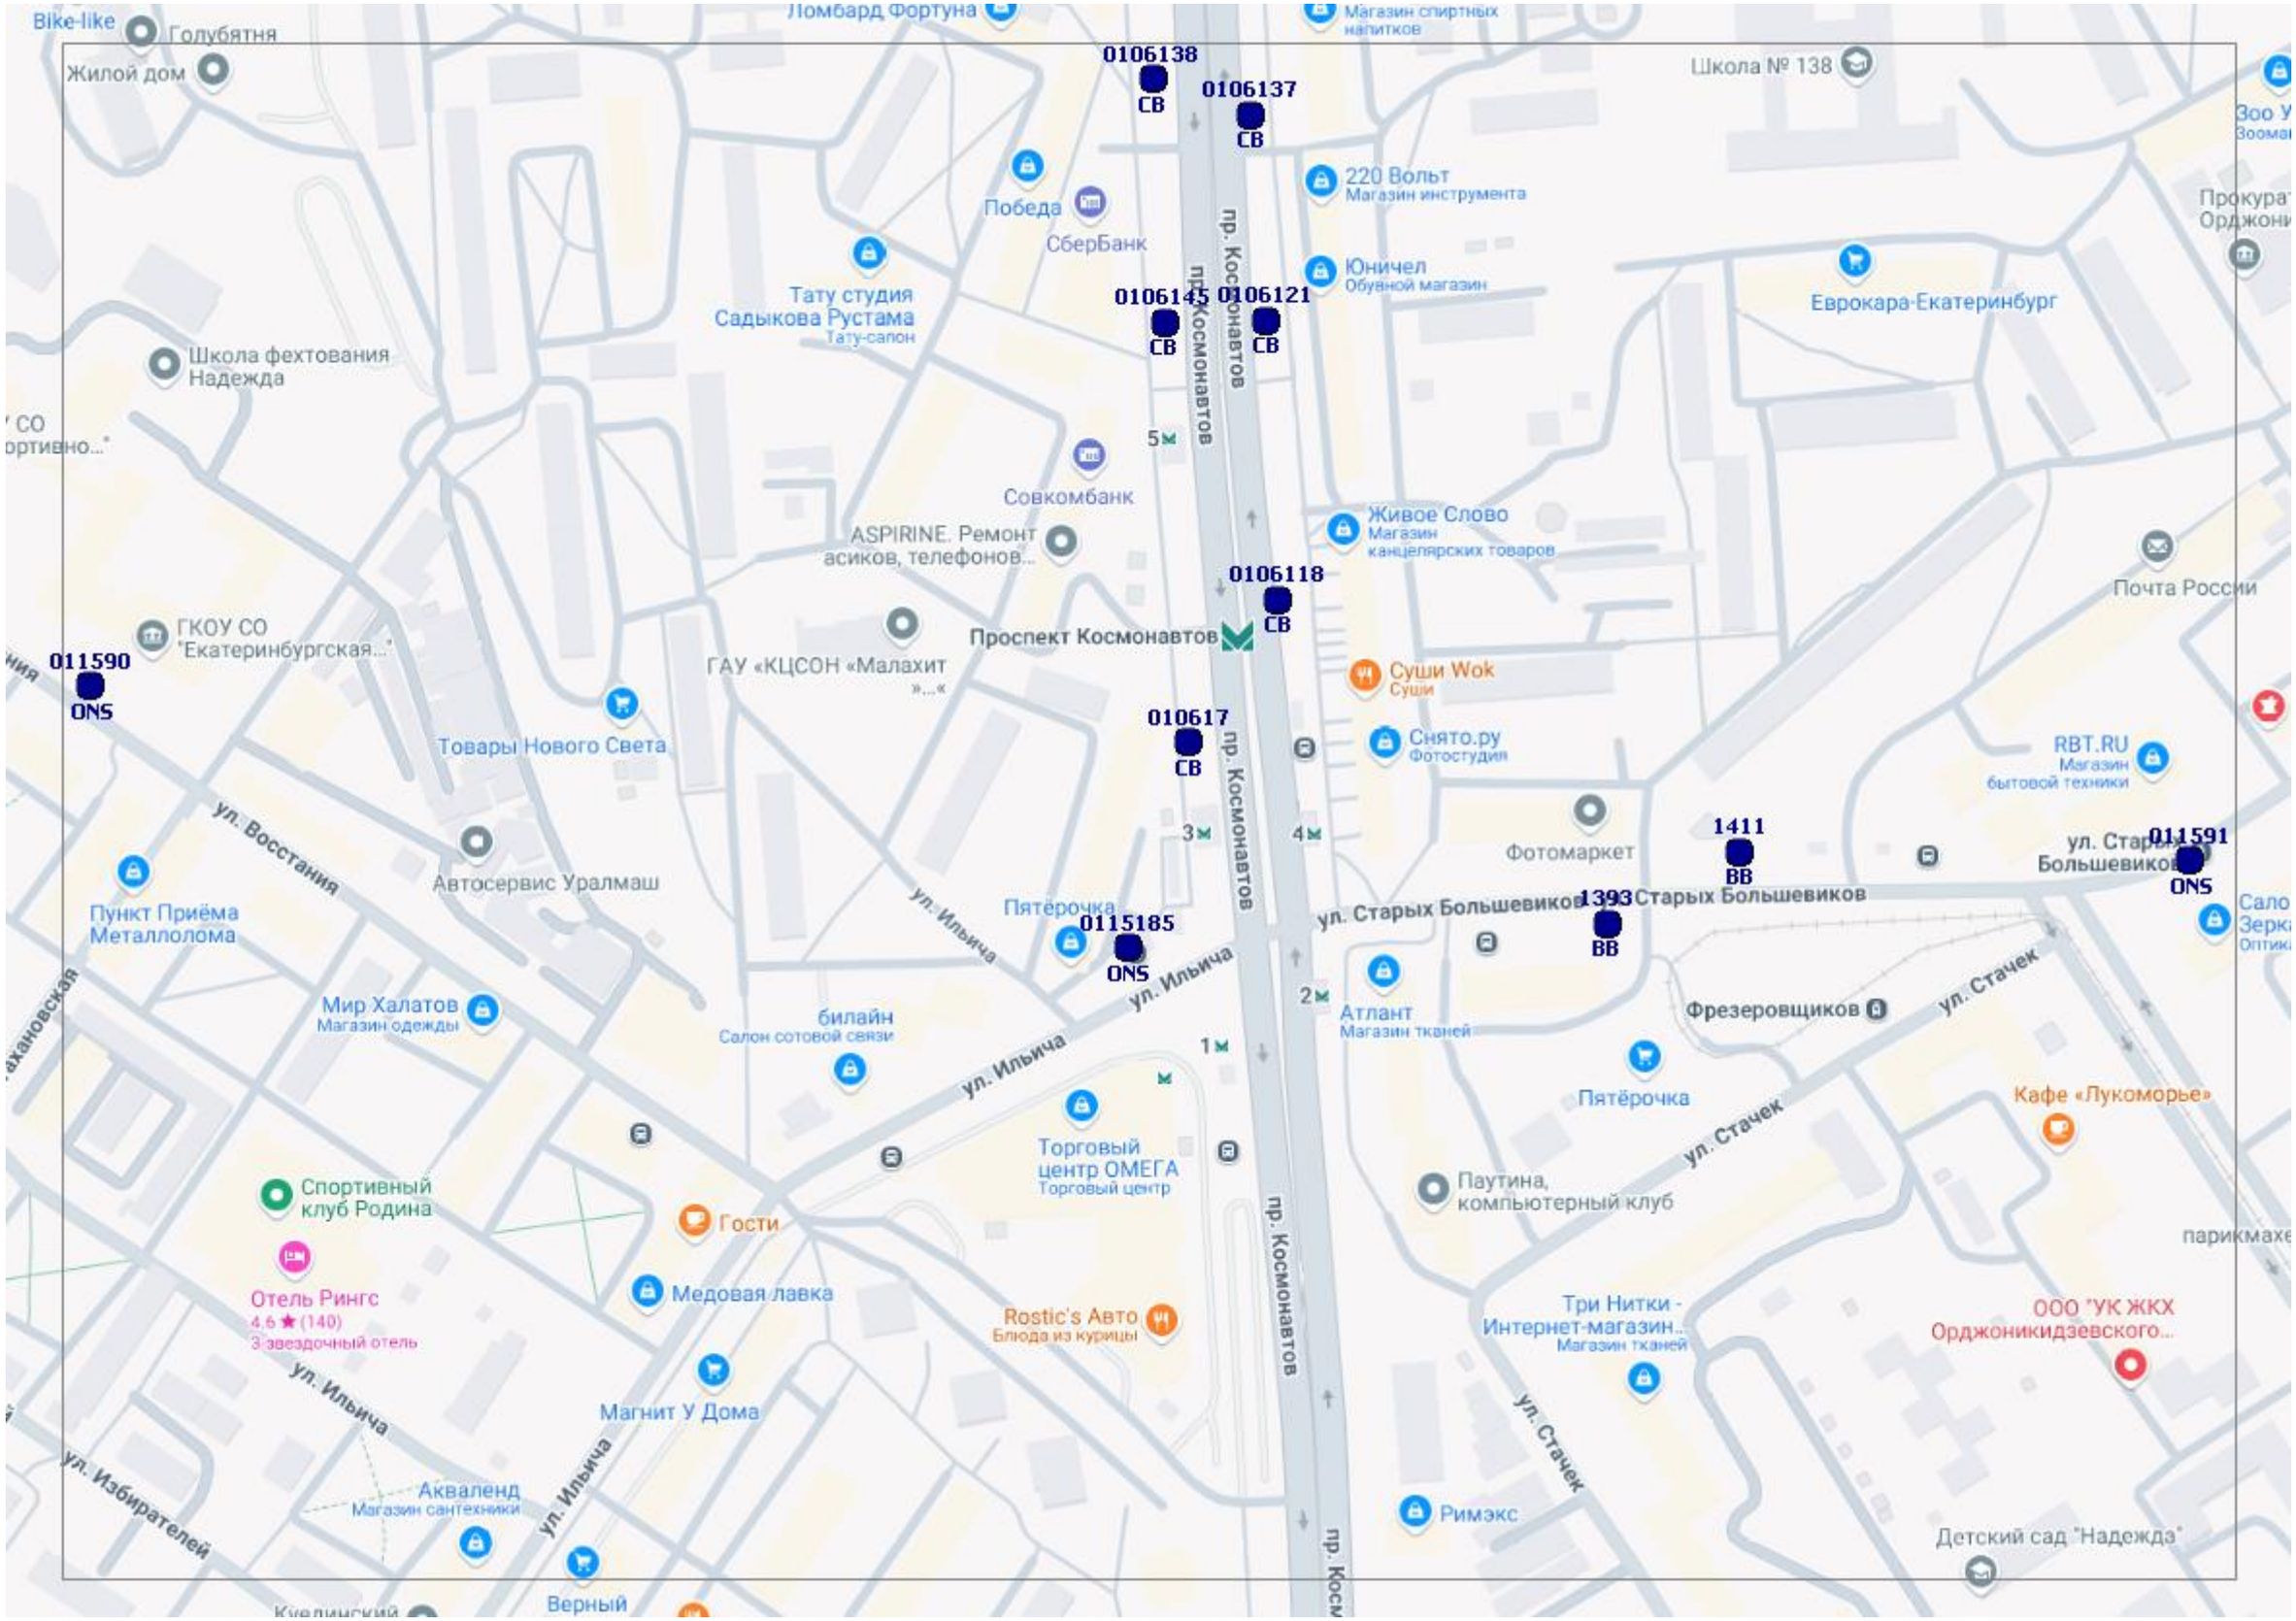
Bike-like
Голубятня
Жилой дом
Ломбард Фортуна
Магазин спиртных напитков
Школа № 138
0106138
СВ
0106137
СВ
Победа
СберБанк
220 Вольт
Магазин инструмента
пр. Космонавтов
Юничел
Обувной магазин
Еврокара-Екатеринбург
Тату студия Садыкова Рустама
Тату-салон
0106145
СВ
0106121
СВ
Школа фехтования Надежда
Совкомбанк
Живое Слово
Магазин канцелярских товаров
ASPIRINE. Ремонт асиков, телефонов...
0106118
СВ
Почта России
ГКОУ СО "Екатеринбургская..."
011590
ONS
Проспект Космонавтов
ГАУ «КЦСОН «Малахит
Суши Wok
Суши
Товары Нового Света
010617
СВ
Снято.ру
Фотостудия
RBT.RU
Магазин бытовой техники
Фотомаркет
1411
ВВ
011591
ONS
ул. Старых Большевиков
1393
ВВ
Пункт Приёма Металлолома
Автосервис Уралмаш
Пятёрочка
0115185
ONS
ул. Ильича
Мир Халатов
Магазин одежды
билайн
Салон сотовой связи
Атлант
Магазин тканей
Фрезеровщиков
ул. Стачек
Пятёрочка
Кафе «Лукоморье»
Торговый центр ОМЕГА
Торговый центр
Паутина, компьютерный клуб
Спортивный клуб Родина
Гости
Отель Рингс
4,6 ★ (140)
3-звездочный отель
Медовая лавка
Rostic's Авто
Блюда из курицы
Три Нитки - Интернет-магазин...
Магазин тканей
ООО "УК ЖКХ Орджоникидзевского...
Магнит У Дома
ул. Восстания
ул. Избирателей
Акваленд
Магазин сантехники
Римэкс
Детский сад "Надежда"
Верный

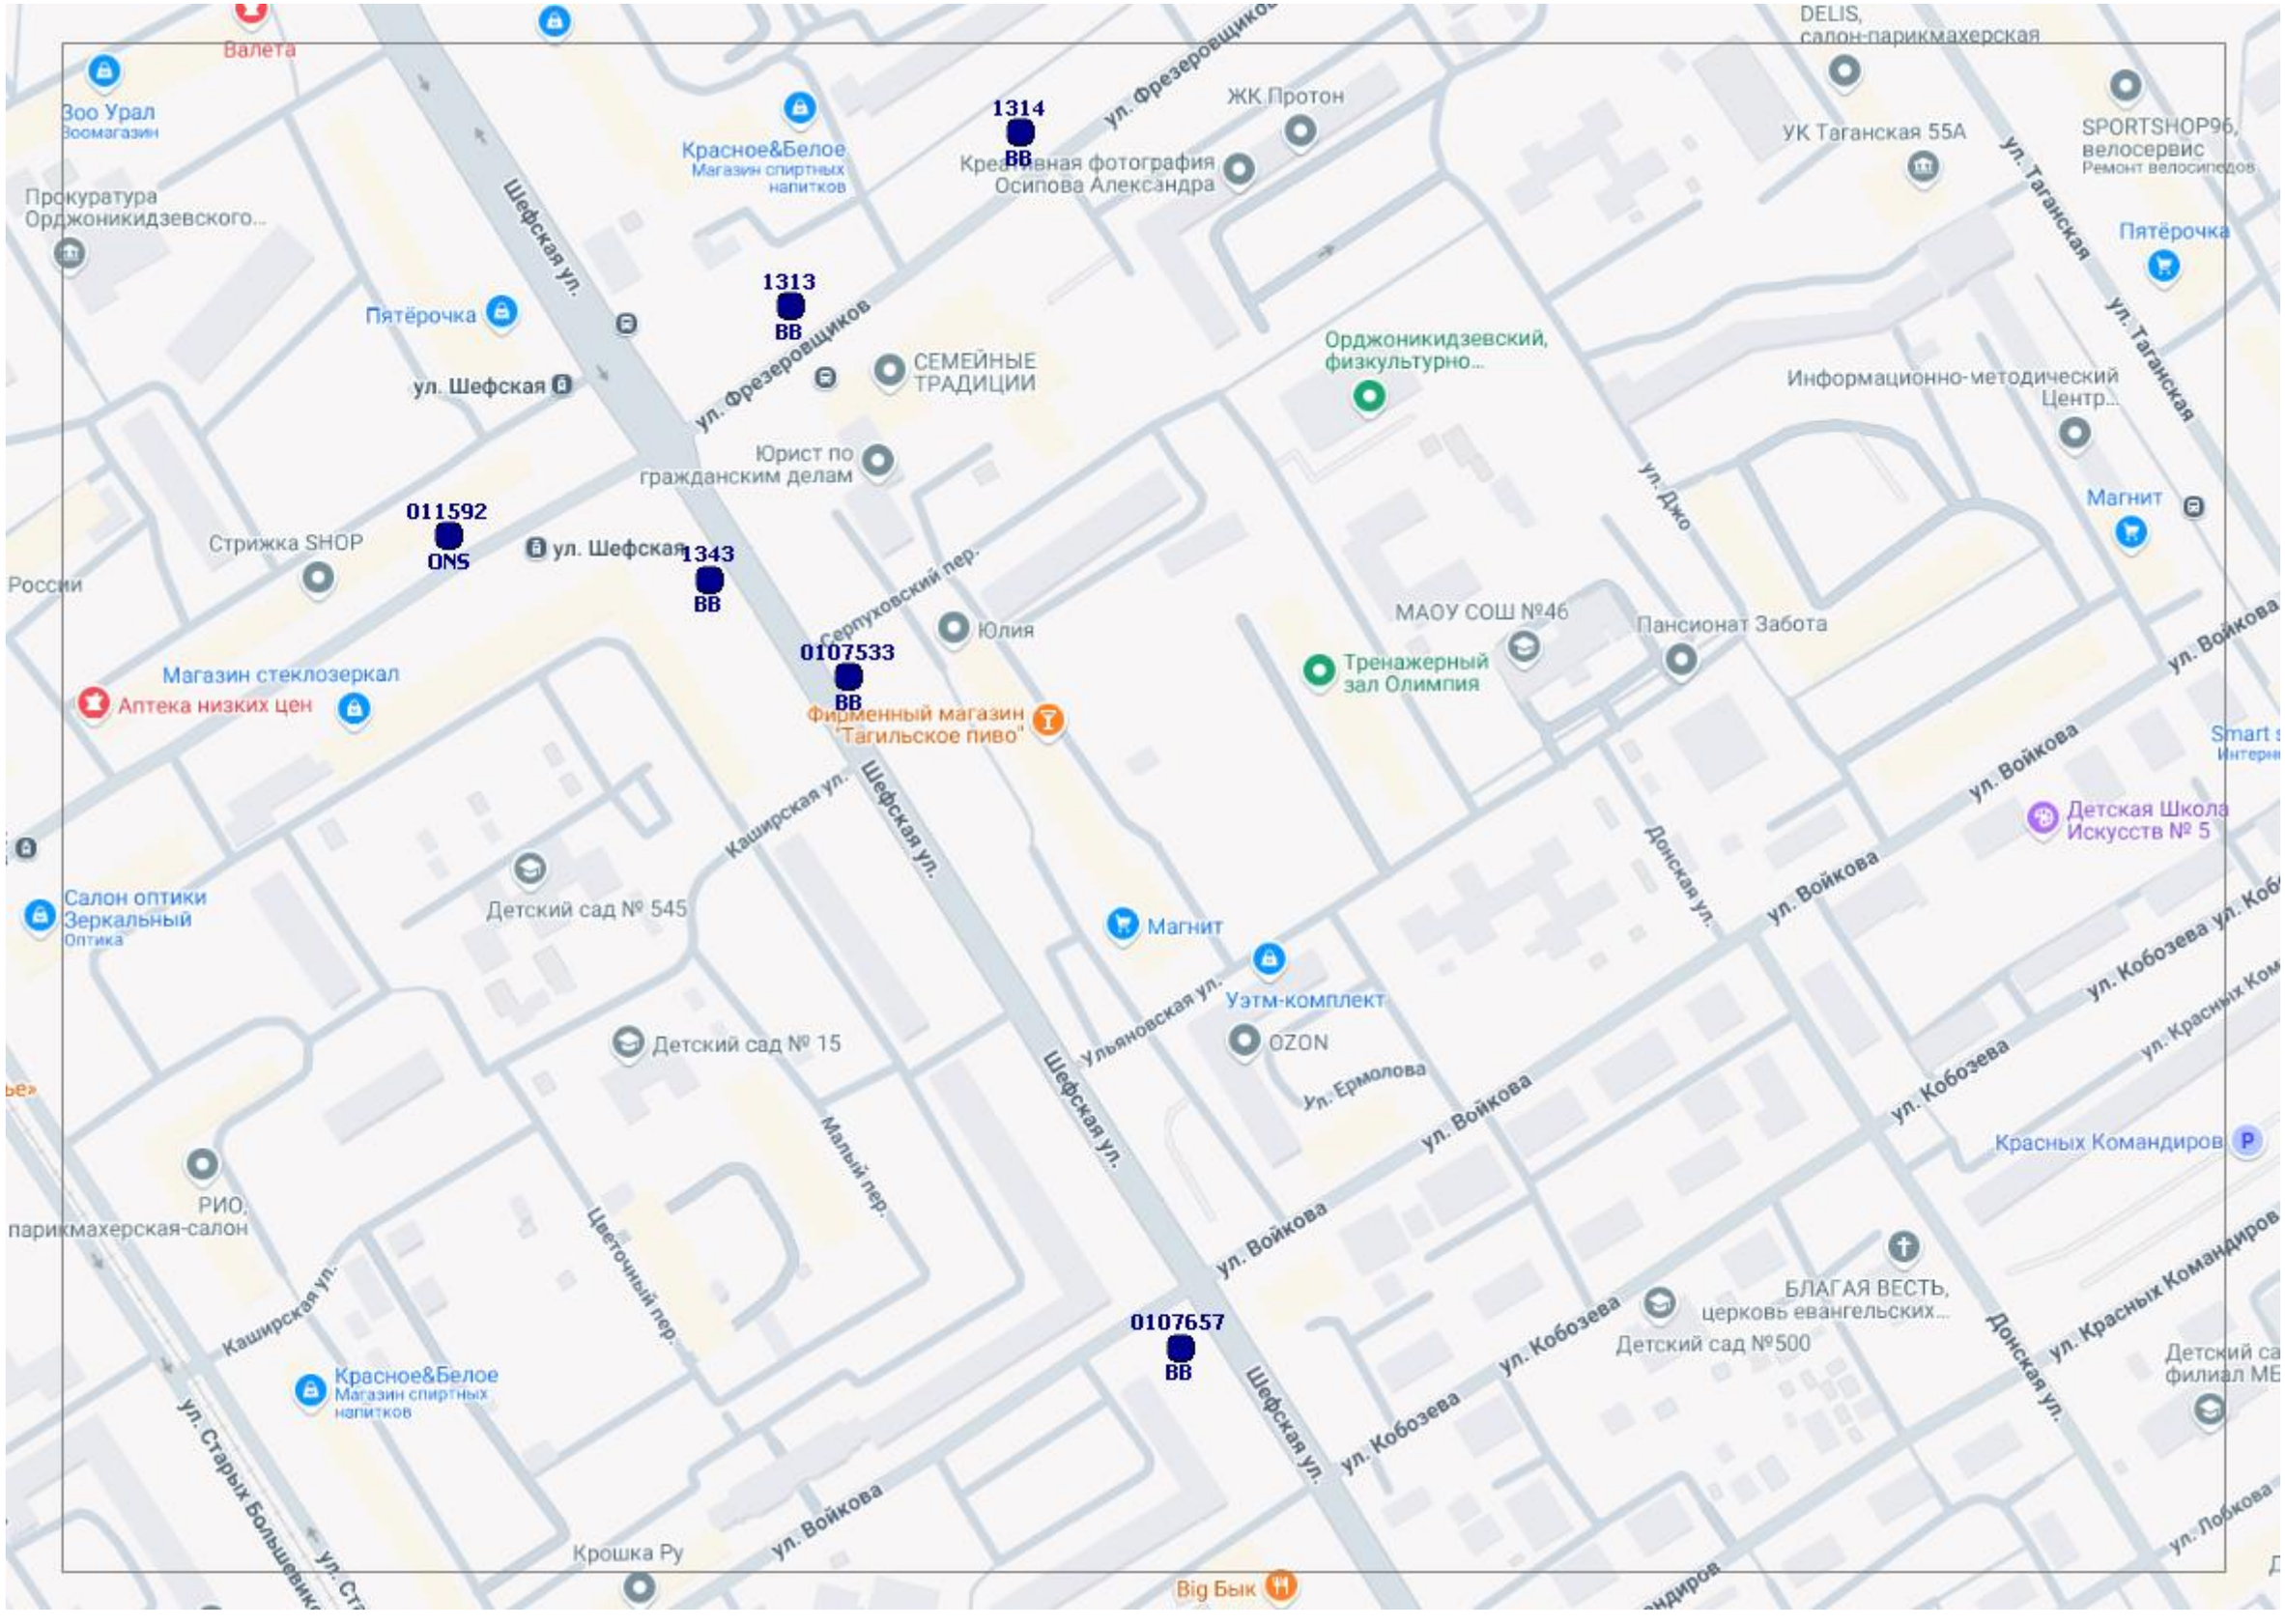
Валета
Зоо Урал
Зоомагазин
Прокуратура Орджоникидзевского...
Красное&Белое
Магазин спиртных напитков
1314
BB
ул. Фрезеровщиков
ЖК Протон
Креативная фотография Осипова Александра
DELIS, салон-парикмахерская
УК Таганская 55А
SPORTSHOP96, велосервис
Ремонт велосипедов
ул. Таганская
Пятёрочка
Шефская ул.
1313
BB
ул. Фрезеровщиков
Пятёрочка
ул. Шефская
СЕМЕЙНЫЕ ТРАДИЦИИ
Орджоникидзевский, физкультурно...
Информационно-методический Центр...
Юрист по гражданским делам
ул. Джо
Магнит
011592
ONS
Стрижка SHOP
ул. Шефская
1343
BB
Серпуховский пер.
России
Юлия
МАОУ СОШ №46
Пансионат Забота
Тренажерный зал Олимпия
0107533
BB
Магазин стеклозеркал
Аптека низких цен
Фирменный магазин "Тагильское пиво"
ул. Войкова
Smart
Интерн
Каширская ул.
Шефская ул.
Детская Школа Искусств № 5
Салон оптики Зеркальный
Оптика
Детский сад № 545
Магнит
Ульяновская ул.
Уэтм-комплект
OZON
Ул. Ермолова
Детский сад № 15
Малый пер.
Донская ул.
ул. Кобозева
ул. Красных Ком
Красных Командиров
РИО, парикмахерская-салон
Цветочный пер.
БЛАГАЯ ВЕСТЬ, церковь евангельских...
Детский сад №500
0107657
BB
ул. Красных Командиров
Детский са
филиал МБ
ул. Старых Большевиков
Красное&Белое
Магазин спиртных напитков
Крошка Ру
Big Бык
ул. Лобкова

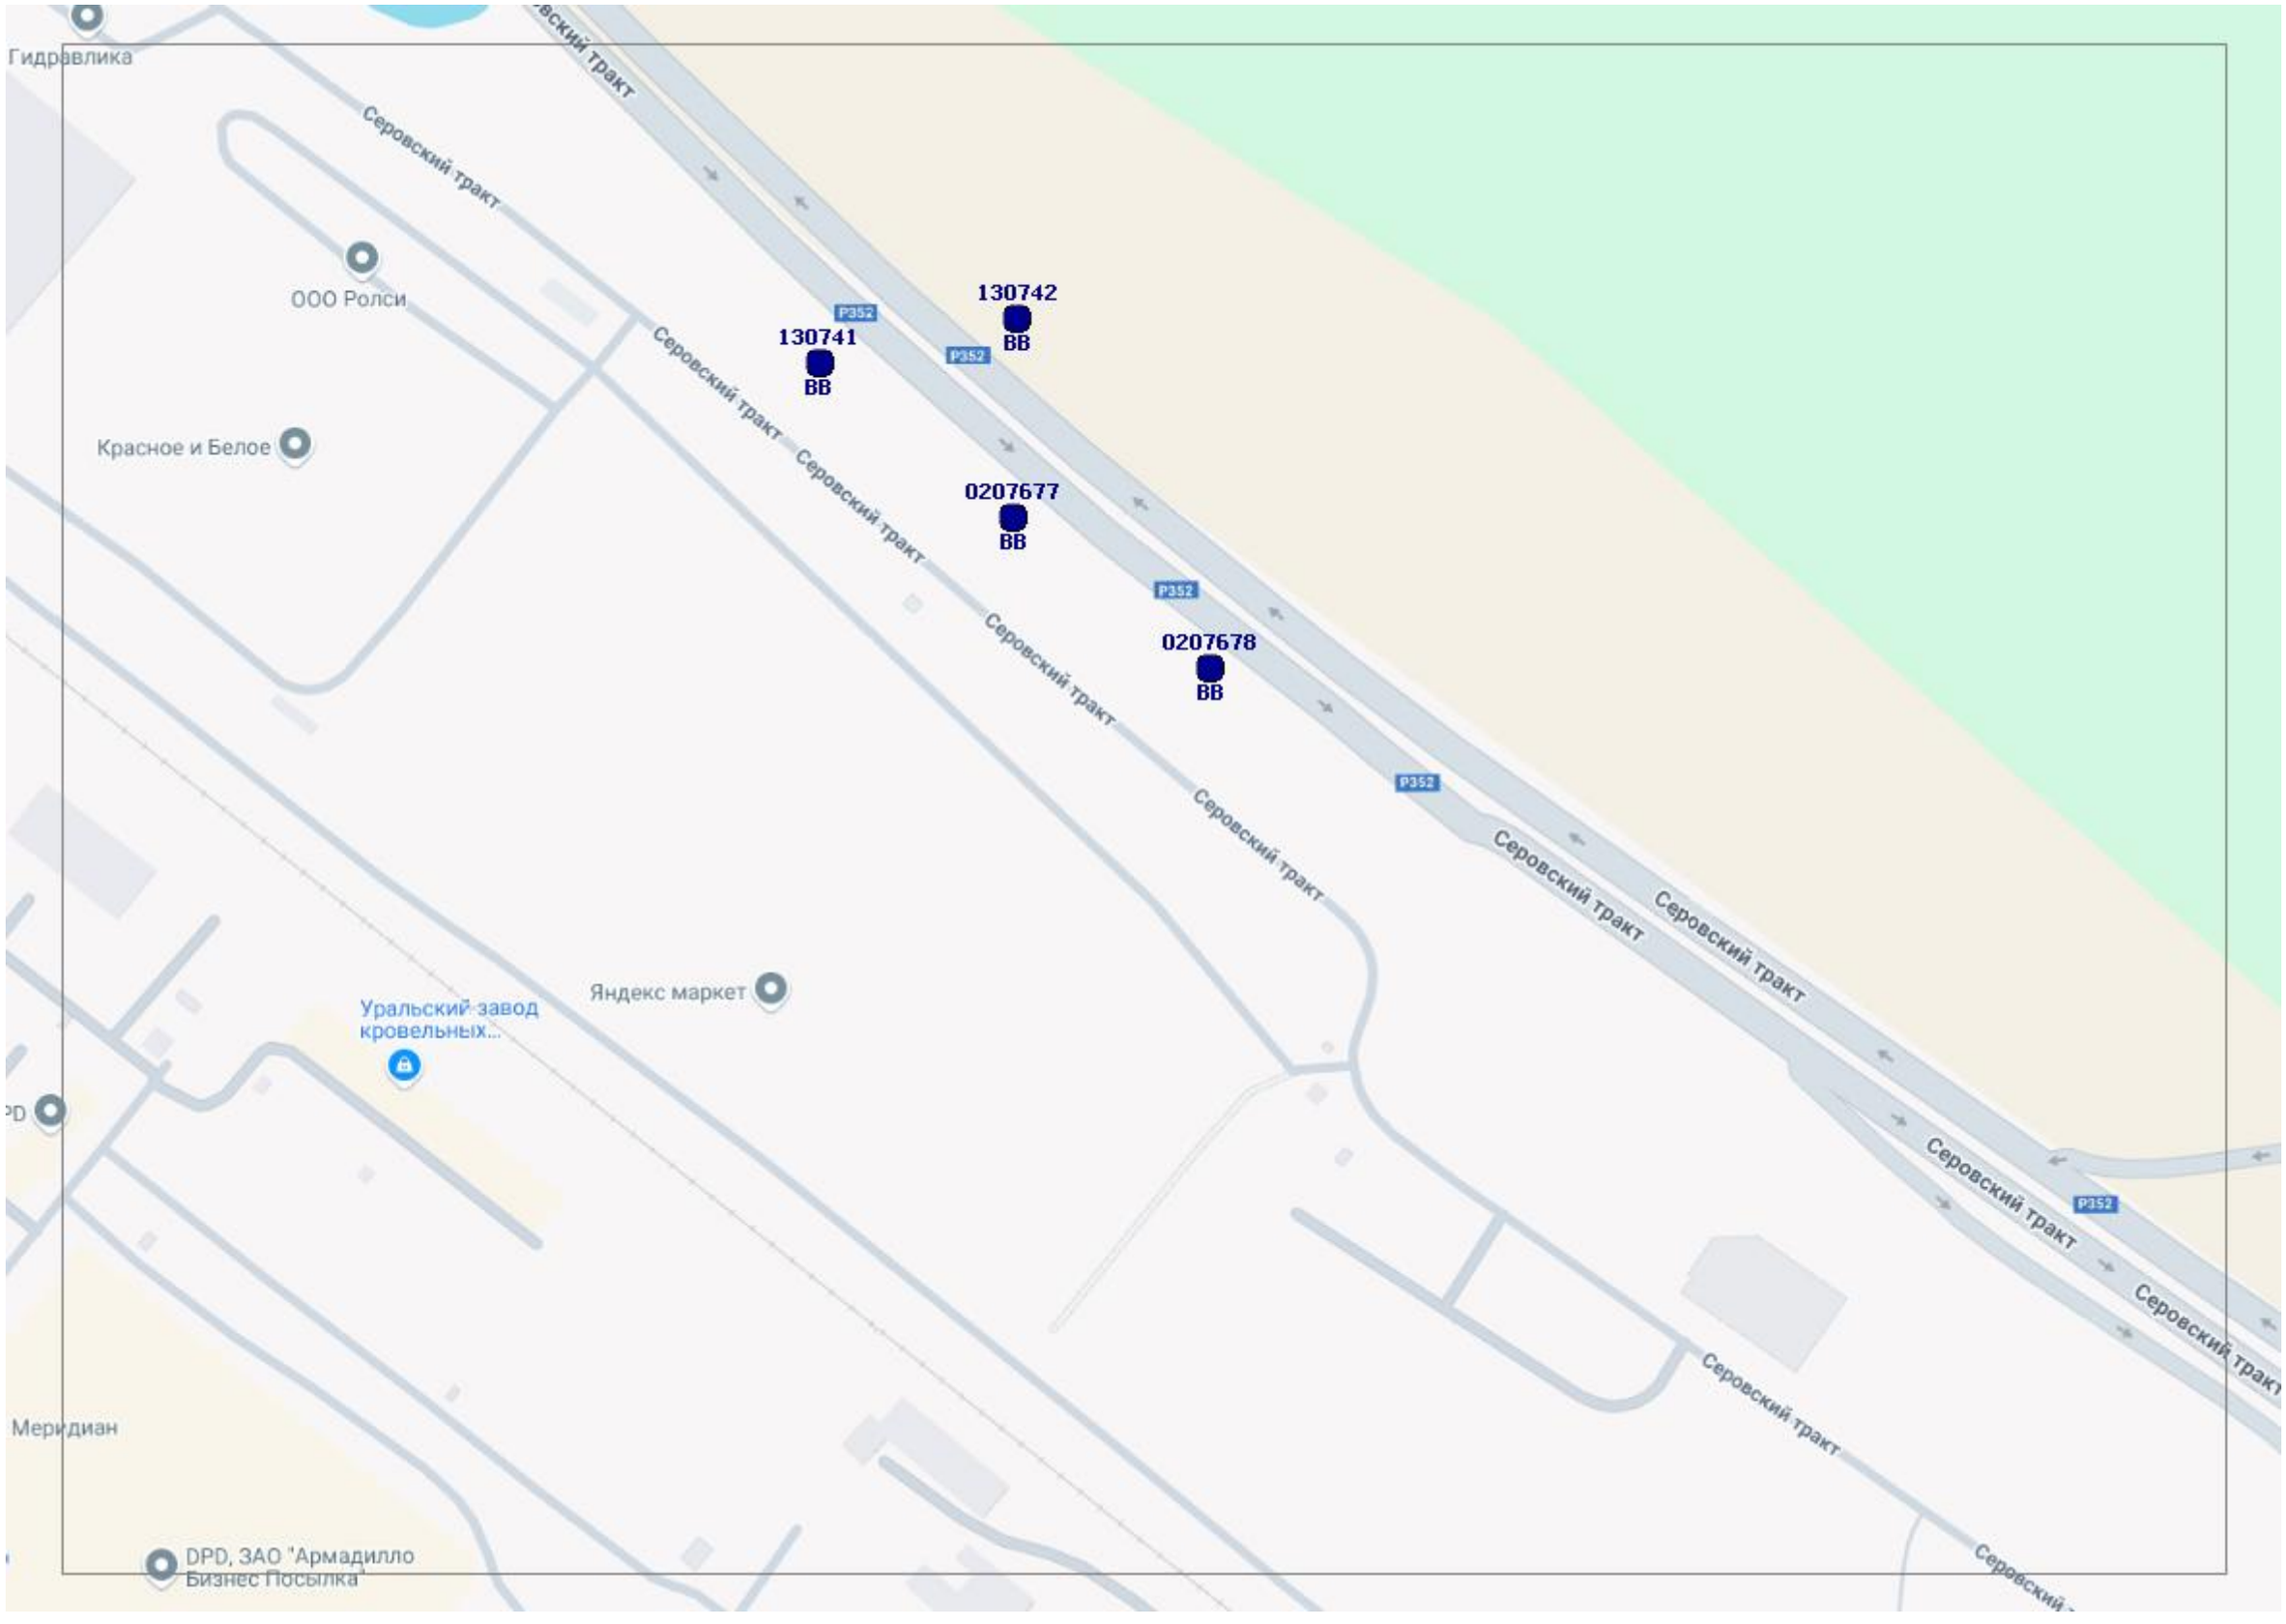
Гидравлика
Серовский тракт
ООО Ролси
Красное и Белое
130741
ВВ
130742
ВВ
0207677
ВВ
0207678
ВВ
Р352
Яндекс маркет
Уральский завод кровельных...
Меридиан
DPD, ЗАО "Армадилло Бизнес Посылка"

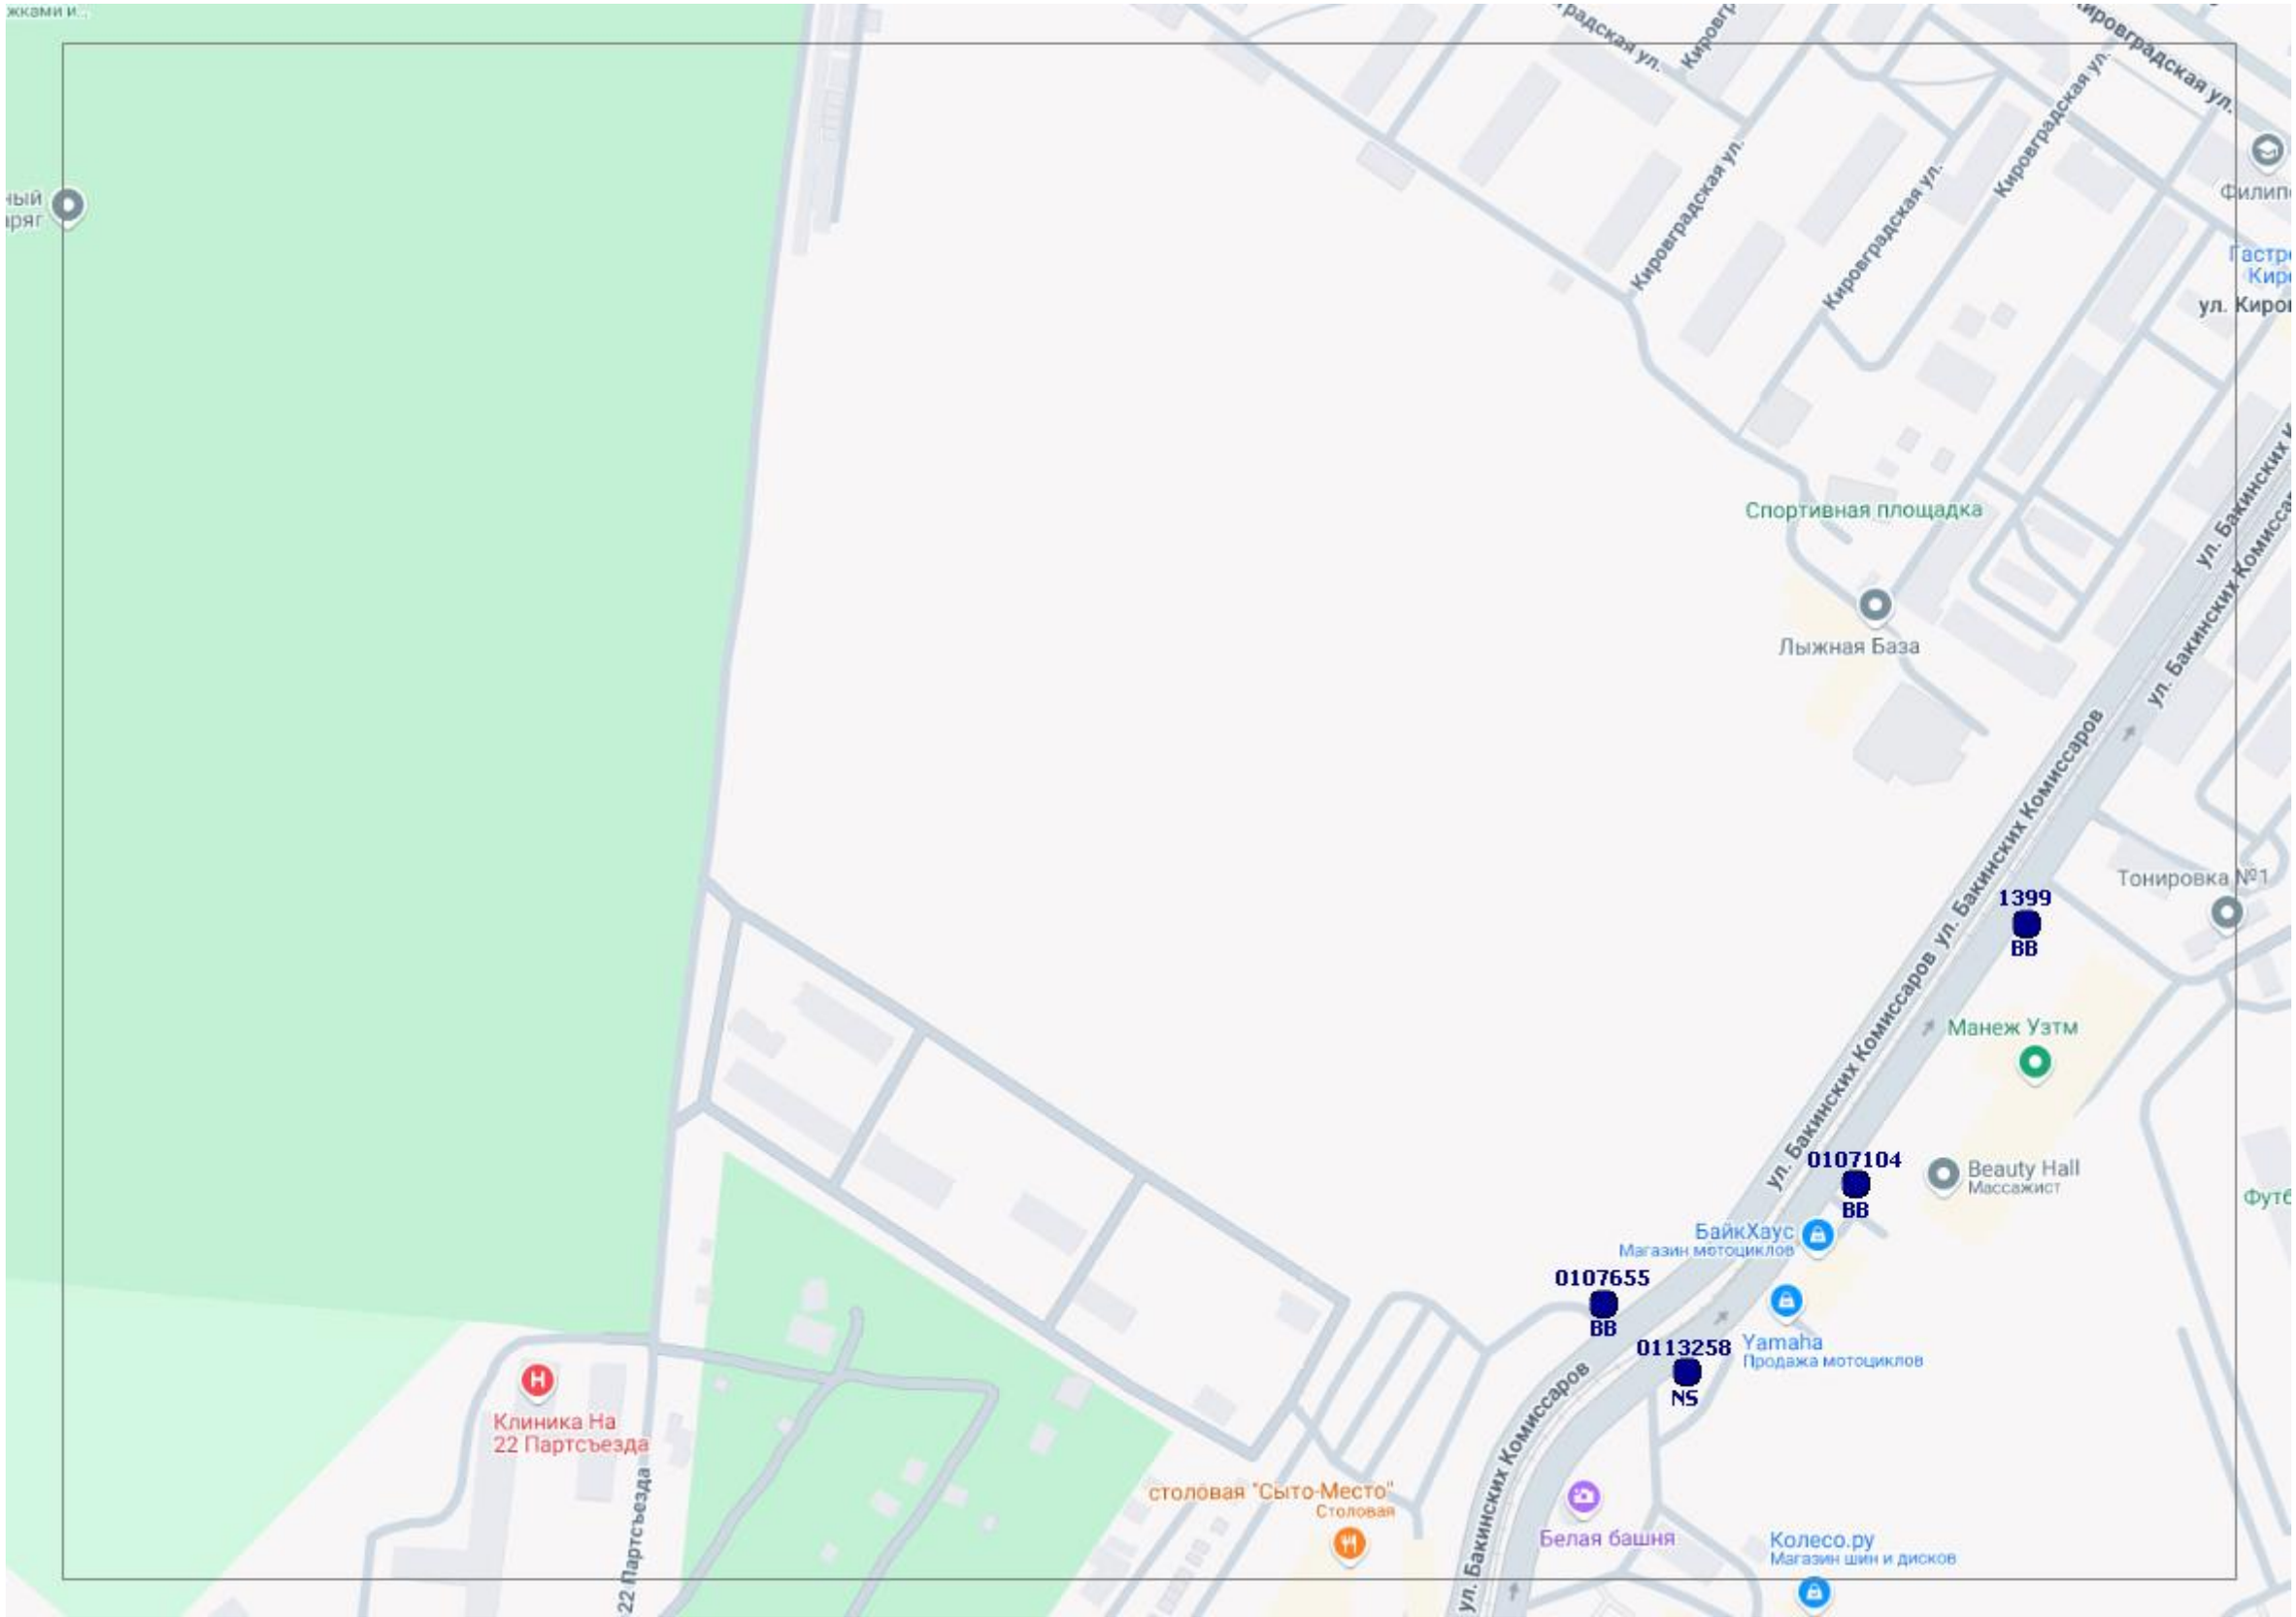
Кировградская ул.
Спортивная площадка
Лыжная База
ул. Бакинских Комиссаров
1399
BB
Тонировка №1
Манеж Узтм
0107104
BB
Beauty Hall
Массажист
БайкХаус
Магазин мотоциклов
0107655
BB
0113258
NS
Yamaha
Продажа мотоциклов
Клиника На
22 Партсъезда
столовая "Сыто-Место"
Столовая
Белая башня
Колесо.ру
Магазин шин и дисков

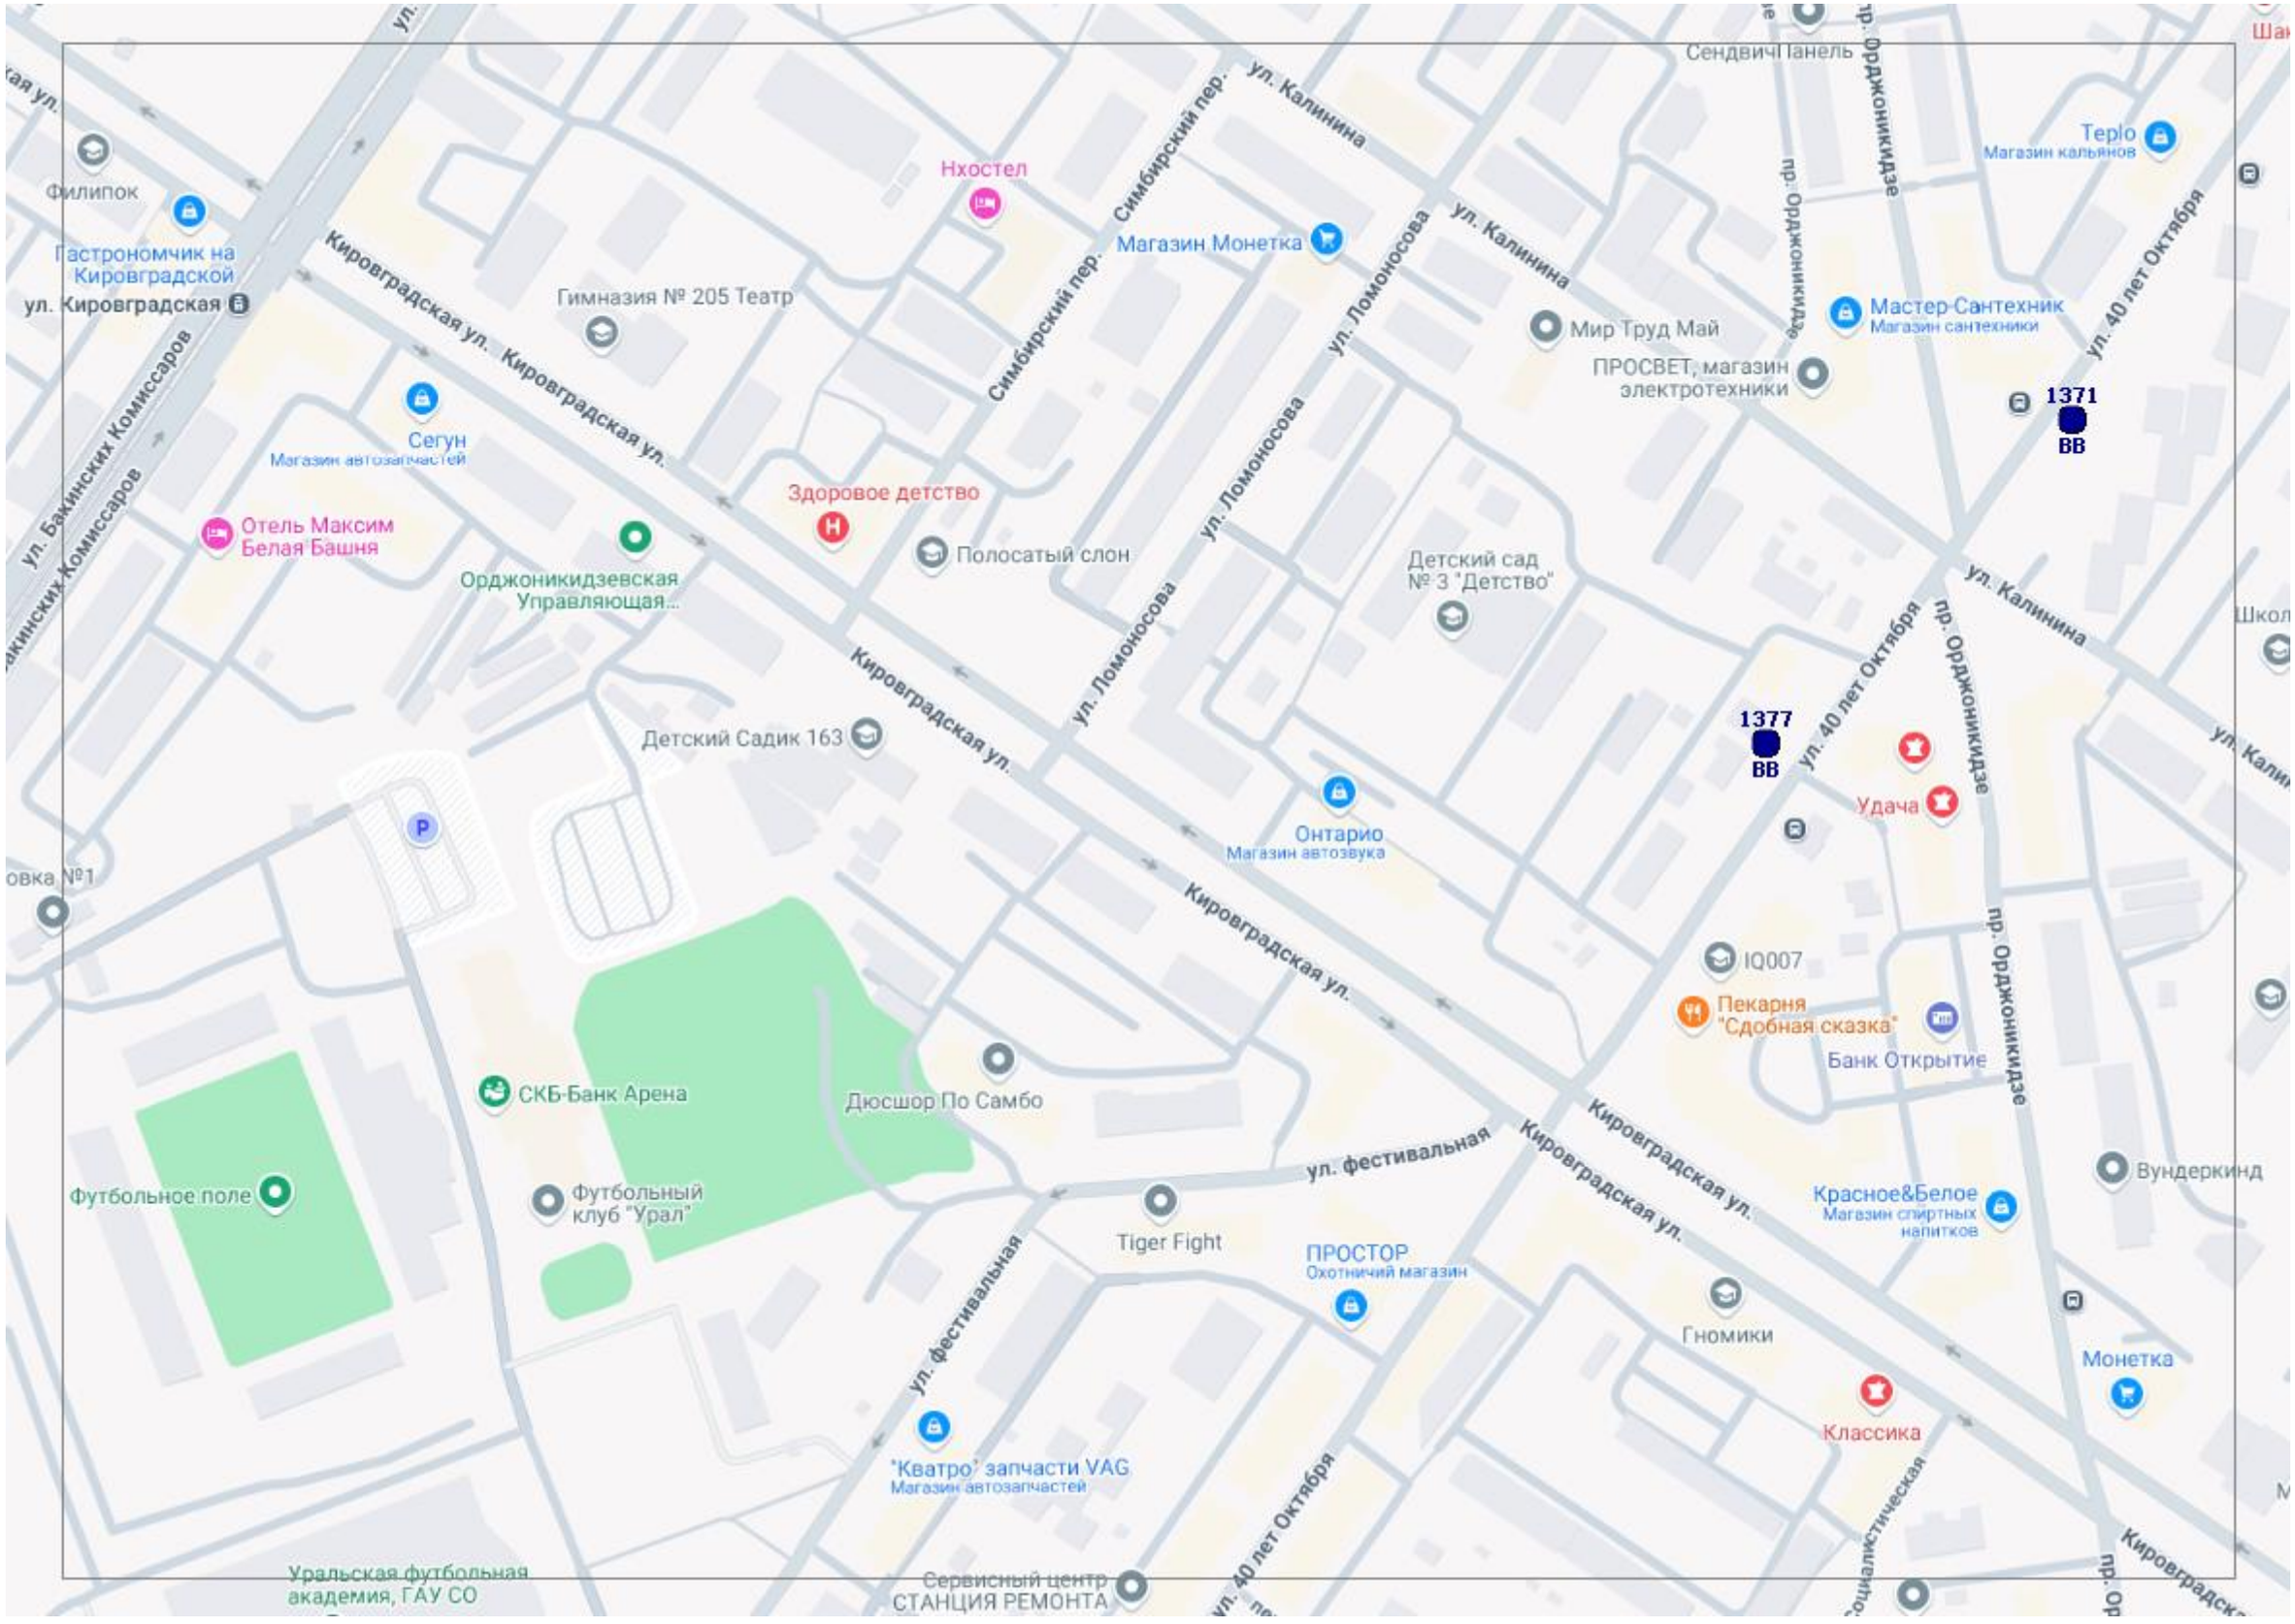
Филипок
Гастрономчик на Кировградской
ул. Кировградская
ул. Бакинских Комиссаров
Кировградская ул.
Нхостел
Гимназия № 205 Театр
Сегун
Магазин автозапчастей
Здоровое детство
Отель Максим Белая Башня
Орджоникидзевская Управляющая...
Полосатый слон
Детский Садик 163
Симбирский пер.
ул. Калинина
Магазин Монетка
ул. Ломоносова
Мир Труд Май
Сендвич Панель
пр. Орджоникидзе
Teplo
Магазин кальянов
Мастер-Сантехник
Магазин сантехники
ПРОСВЕТ, магазин электротехники
ул. 40 лет Октября
1371
ВВ
Детский сад № 3 "Детство"
1377
Удача
Онтарио
Магазин автозвука
IQ007
Пекарня "Сдобная сказка"
Банк Открытие
СКБ-Банк Арена
Дюшор По Самбо
Футбольное поле
Футбольный клуб "Урал"
ул. фестивальная
Tiger Fight
ПРОСТОР
Охотничий магазин
Красное&Белое
Магазин спиртных напитков
Вундеркинд
Гномики
Монетка
Классика
"Кватро" запчасти VAG
Магазин автозапчастей
Уральская футбольная академия, ГАУ СО
Сервисный центр СТАНЦИЯ РЕМОНТА

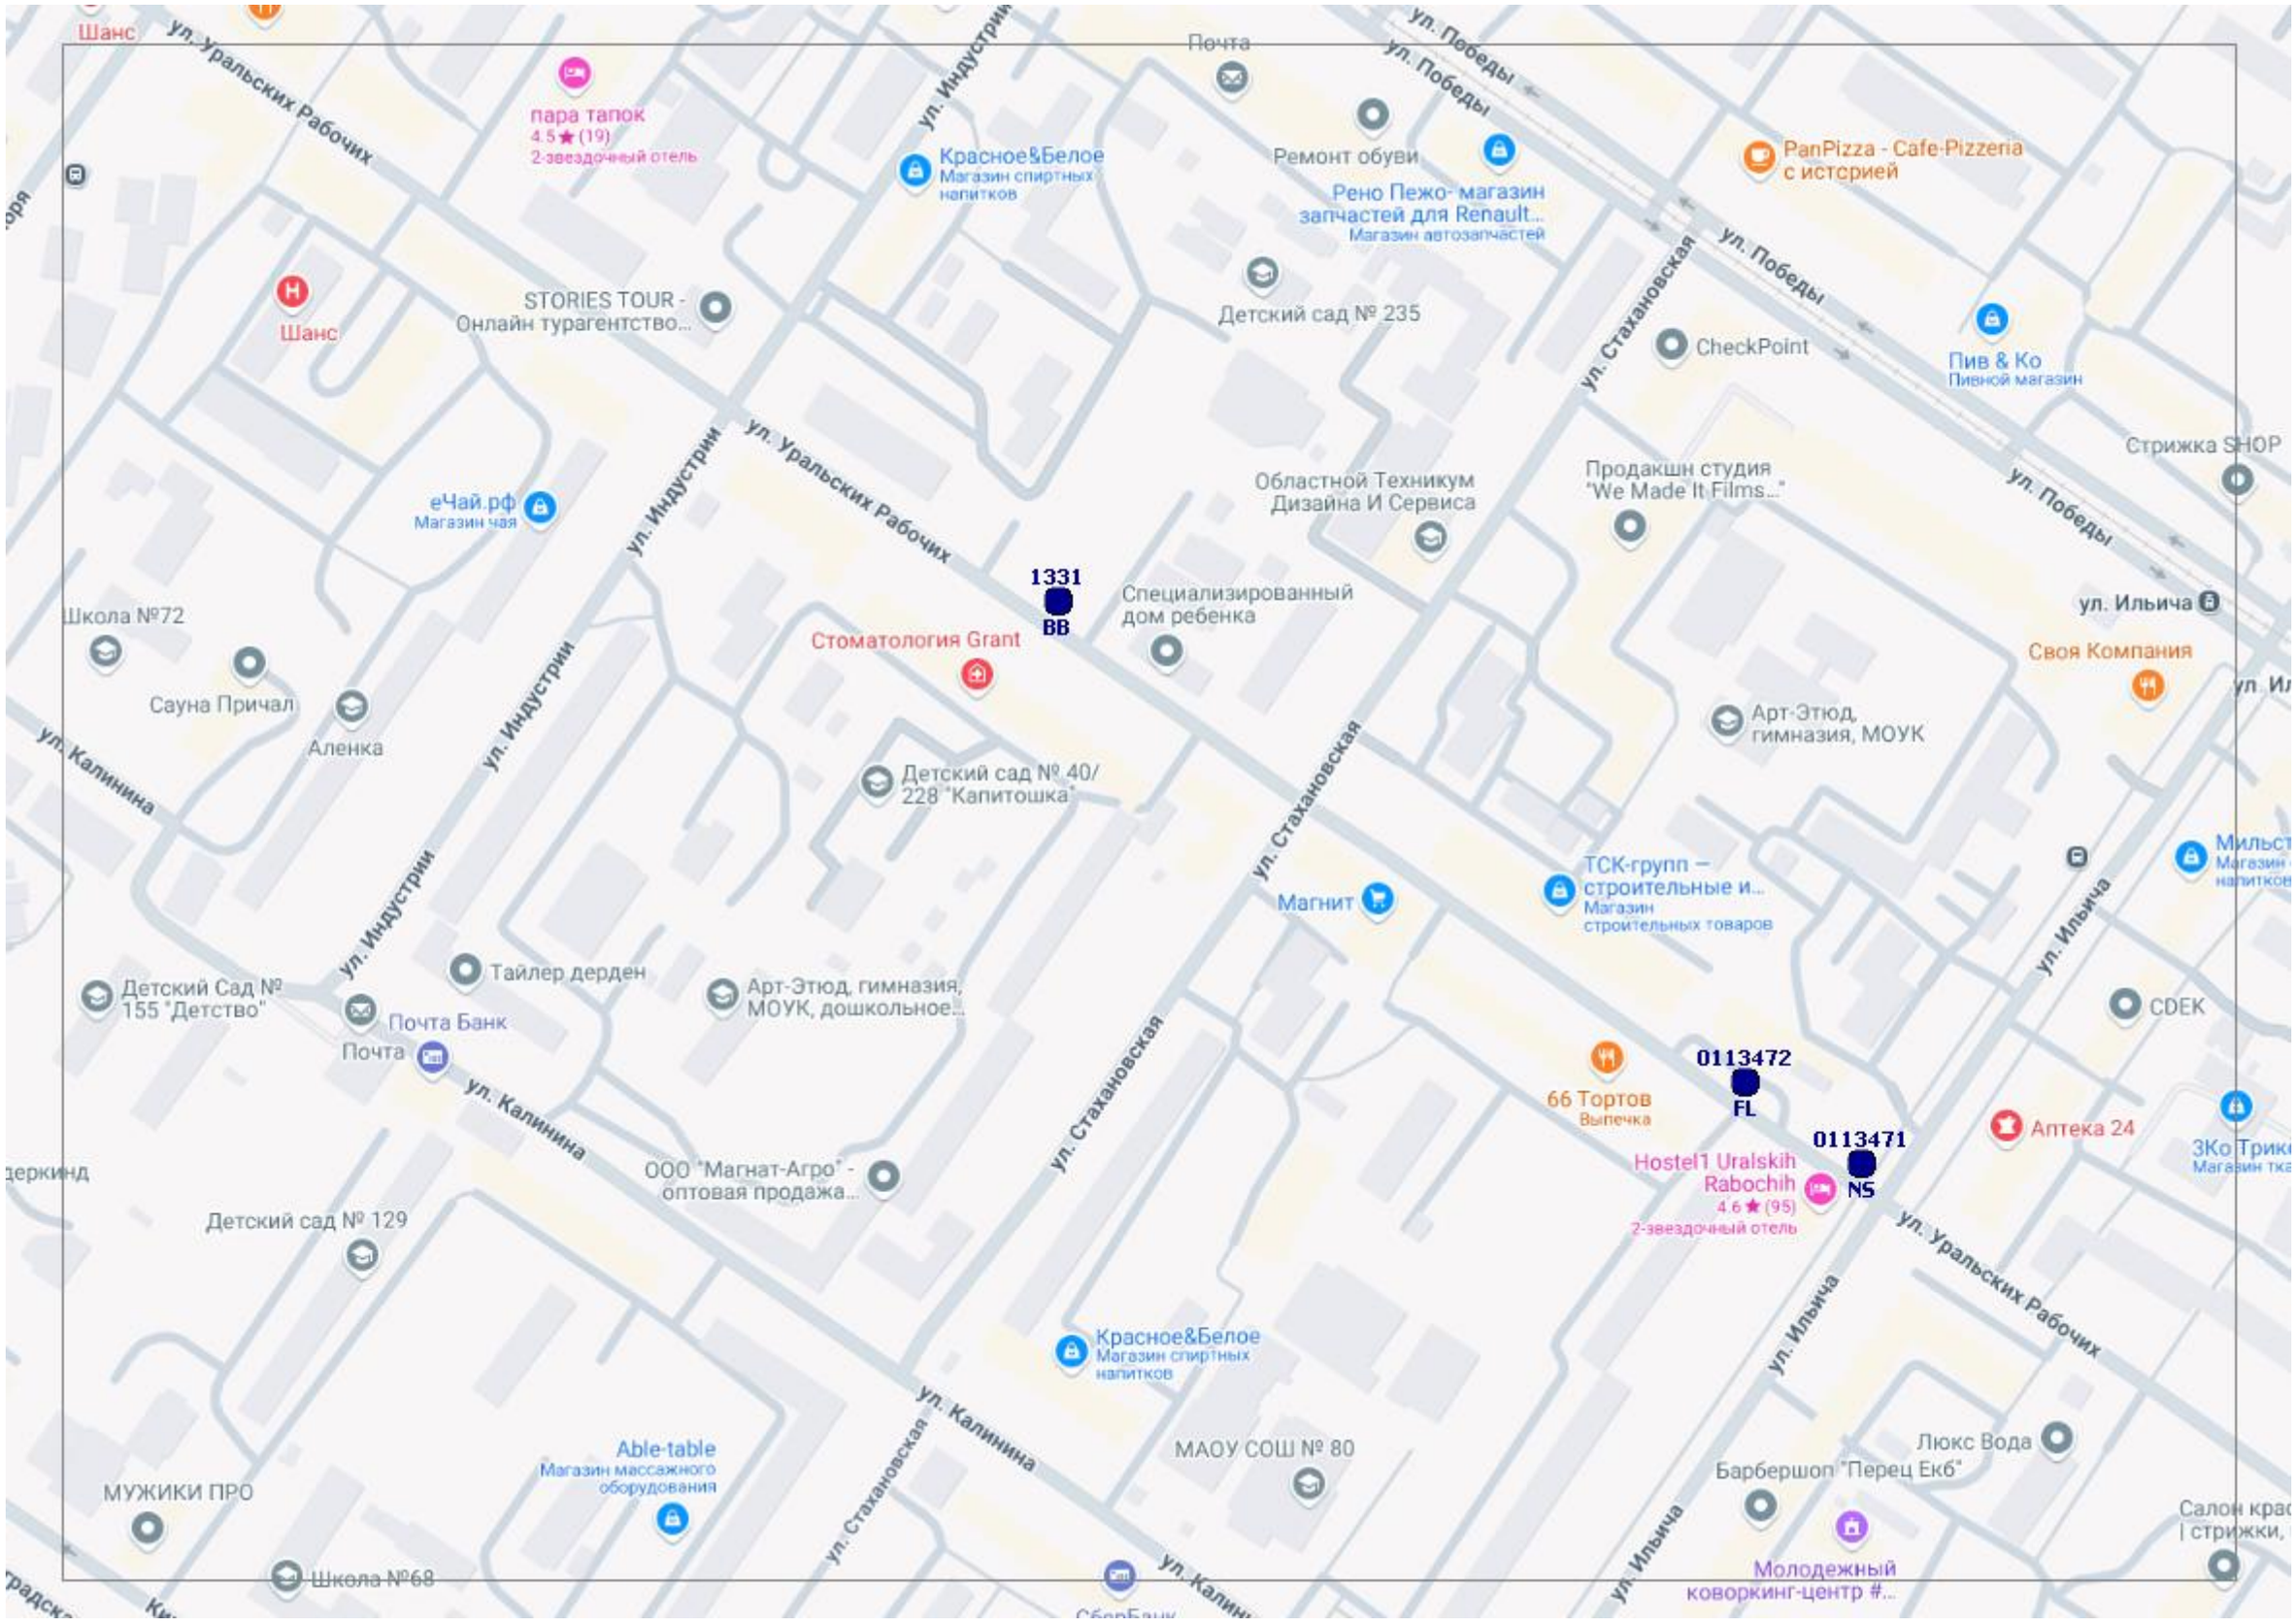
Шанс
ул. Уральских Рабочих
пара тапок
4.5★(19)
2-звездочный отель
ул. Индустрии
Почта
ул. Победы
Красное&Белое
Магазин спиртных напитков
Ремонт обуви
Рено Пежо- магазин запчастей для Renault...
Магазин автозапчастей
PanPizza - Cafe-Pizzeria с историей
STORIES TOUR - Онлайн турагентство...
Детский сад № 235
ул. Стахановская
CheckPoint
Пив & Ко
Пивной магазин
Шанс
еЧай.рф
Магазин чая
Областной Техникум Дизайна И Сервиса
Продакшн студия "We Made It Films..."
Стрижка SHOP
1331
BB
Специализированный дом ребенка
Школа №72
Стоматология Grant
ул. Ильича
Своя Компания
Сауна Причал
Аленка
Арт-Этюд, гимназия, МОУК
ул. Калинина
Детский сад № 40/ 228 "Капитошка"
Магнит
ТСК-групп – строительные и...
Магазин строительных товаров
Детский Сад № 155 "Детство"
Тайлер дерден
Арт-Этюд, гимназия, МОУК, дошкольное...
Почта Банк
Почта
CDEK
0113472
FL
66 Тортов
Выпечка
Аптека 24
0113471
NS
Hostel1 Uralskih Rabochih
4.6★(95)
2-звездочный отель
ООО "Магнат-Агро" - оптовая продажа...
Детский сад № 129
Красное&Белое
Магазин спиртных напитков
Able-table
Магазин массажного оборудования
МАОУ СОШ № 80
Люкс Вода
Барбершоп "Перец Екб"
МУЖИКИ ПРО
Школа №68
Молодежный коворкинг-центр #...

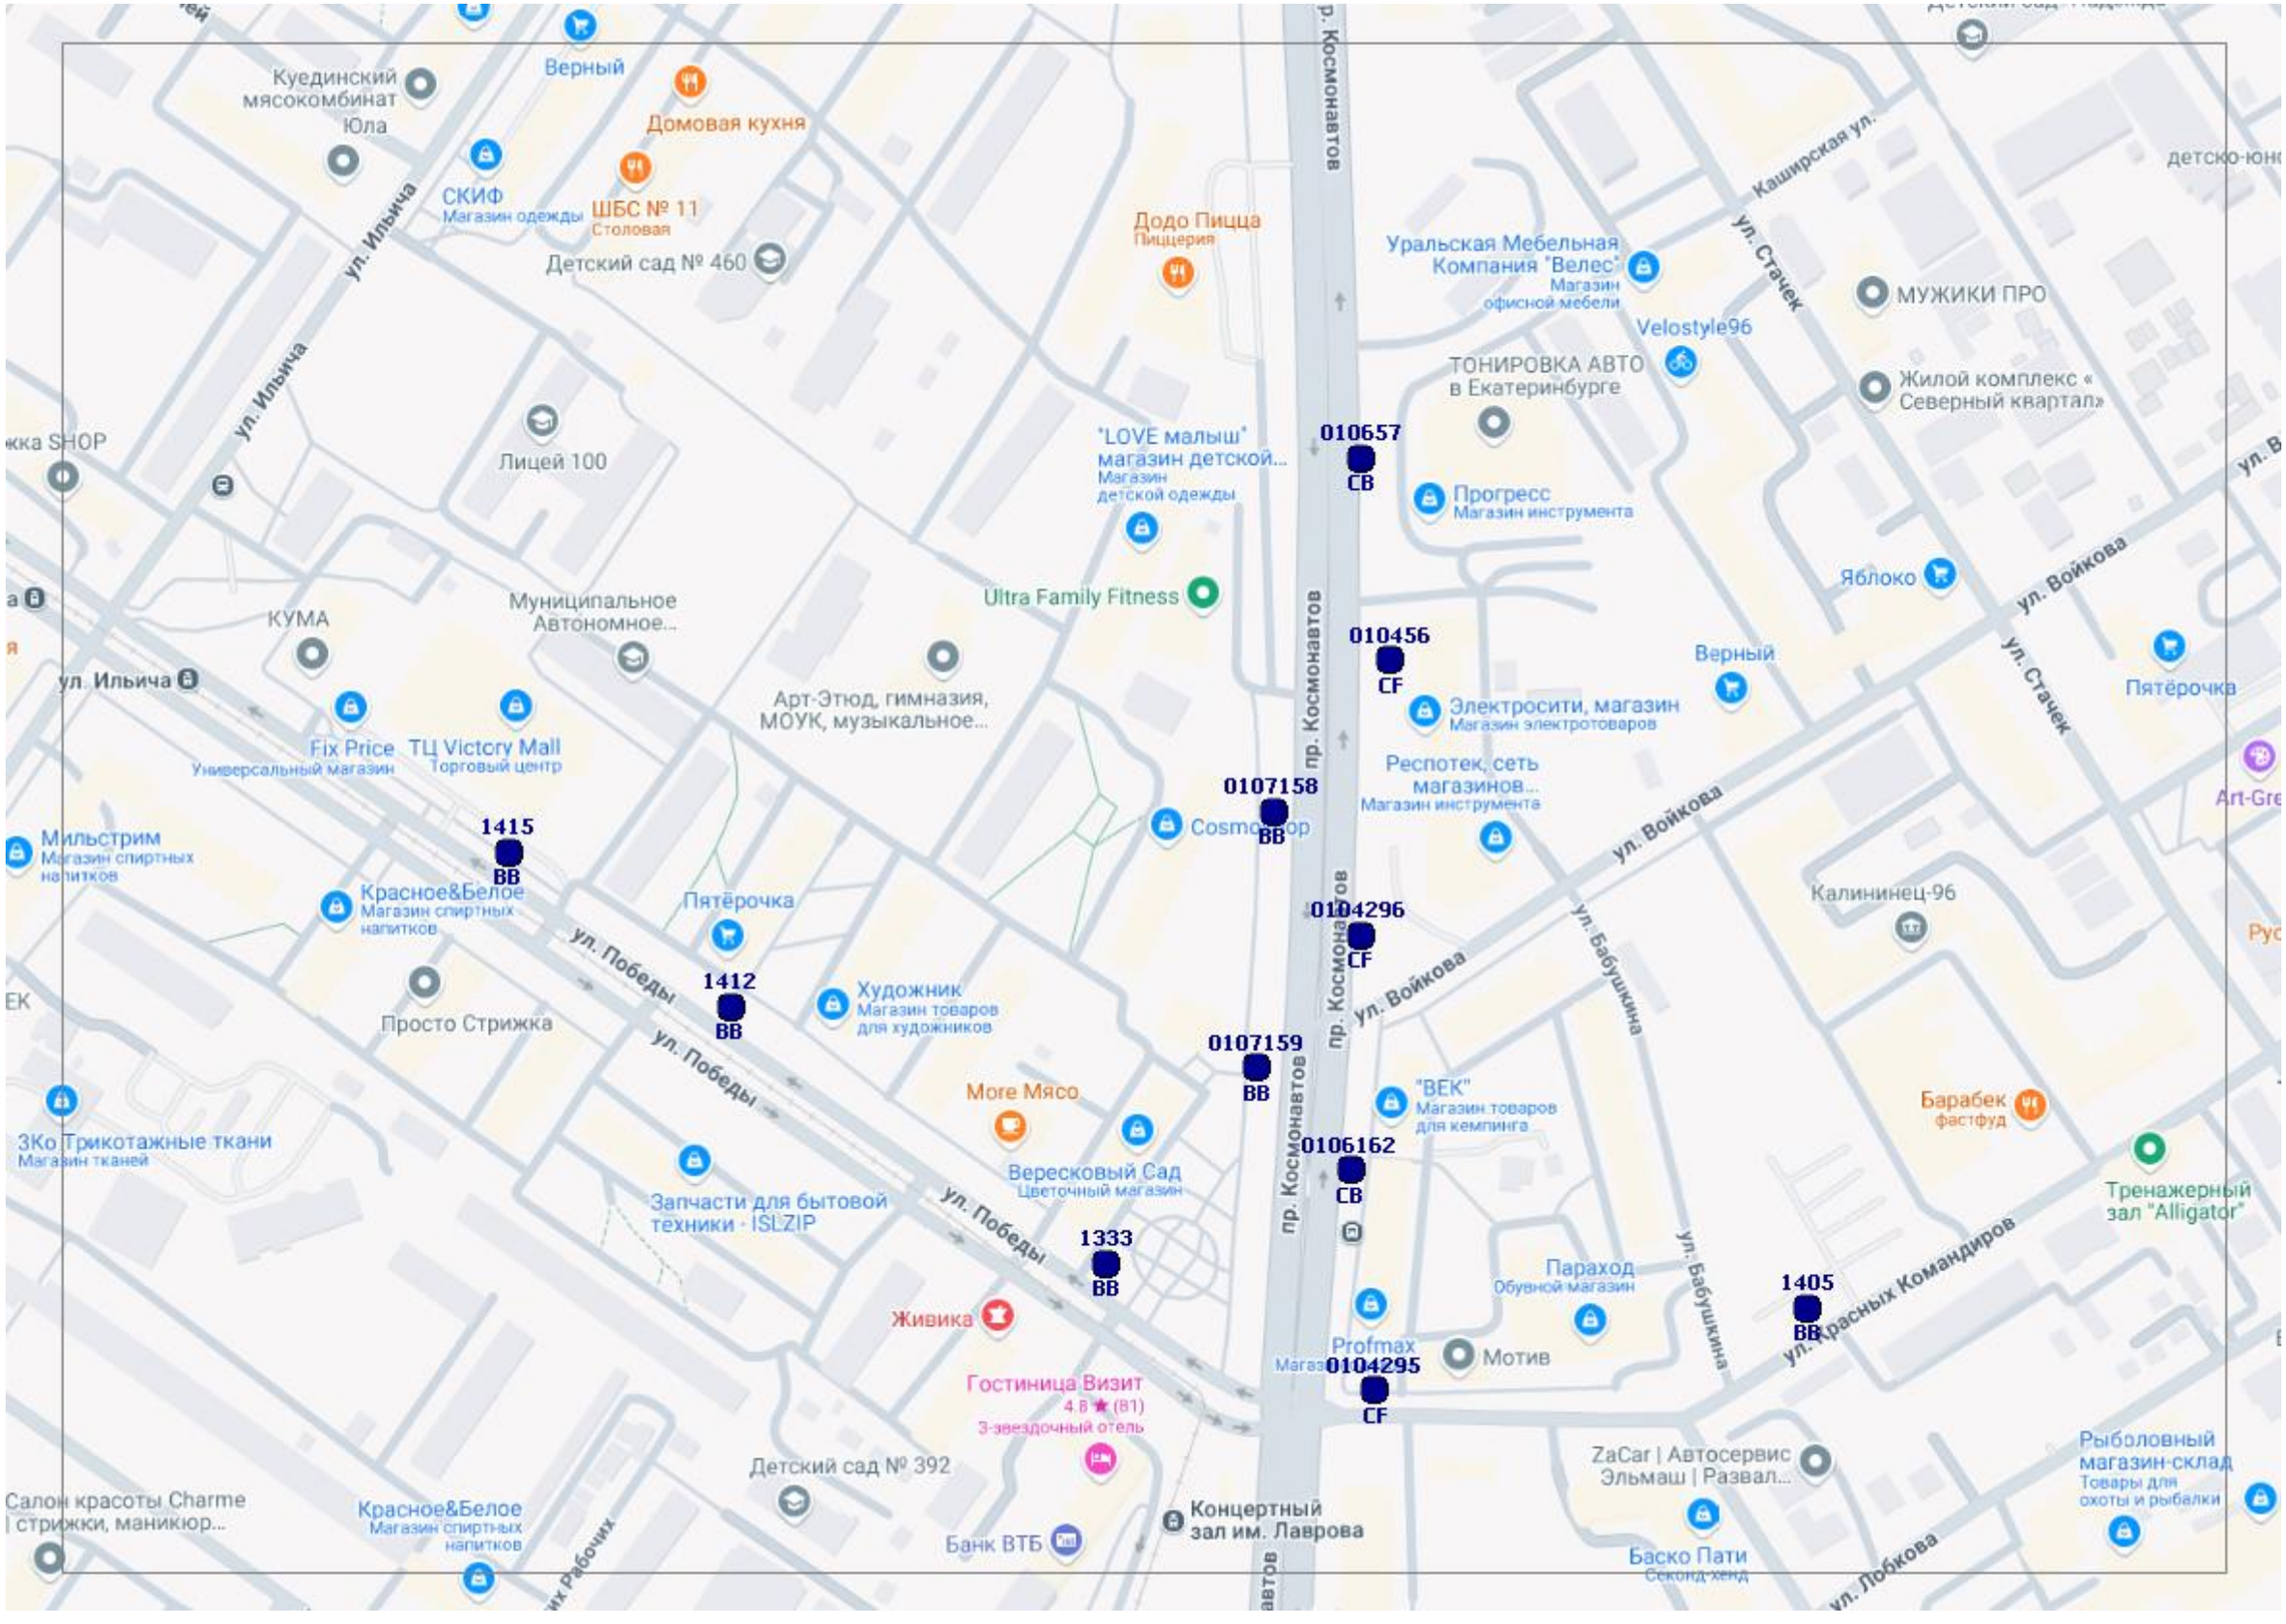
Куединский мясокомбинат Юла
Верный
Домовая кухня
СКИФ
Магазин одежды
ШБС № 11
Столовая
Детский сад № 460
ул. Ильича
Додо Пицца
Пиццерия
пр. Космонавтов
Уральская Мебельная Компания "Велес"
Магазин офисной мебели
Каширская ул.
ул. Стачек
МУЖИКИ ПРО
Velostyle96
ТОНИРОВКА АВТО в Екатеринбурге
Жилой комплекс «Северный квартал»
Лицей 100
"LOVE малыш" магазин детской...
Магазин детской одежды
010657
CB
Прогресс
Магазин инструмента
Ultra Family Fitness
Муниципальное Автономное...
КУМА
Арт-Этюд, гимназия, МОУК, музыкальное...
010456
CF
Верный
Яблоко
ул. Войкова
Пятёрочка
Электросити, магазин
Магазин электротоваров
Fix Price
Универсальный магазин
ТЦ Victory Mall
Торговый центр
Респотек, сеть магазинов...
Магазин инструмента
0107158
BB
Cosmo Shop
1415
BB
Мильстрим
Магазин спиртных напитков
Красное&Белое
Магазин спиртных напитков
Пятёрочка
Калининец-96
ул. Победы
1412
BB
Просто Стрижка
Художник
Магазин товаров для художников
0104296
CF
ул. Бабушкина
0107159
BB
More Мясо
"ВЕК"
Магазин товаров для кемпинга
Барабек
фастфуд
ЗКо Трикотажные ткани
Магазин тканей
Вересковый Сад
Цветочный магазин
0106162
CB
Запчасти для бытовой техники · ISLZIP
Тренажерный зал "Alligator"
1333
BB
Параход
Обувной магазин
1405
BB
ул. Красных Командиров
Живика
Profmax
Магазин
Мотив
0104295
CF
Гостиница Визит
4.8 ★ (81)
3-звездочный отель
ZaCar | Автосервис Эльмаш | Развал...
Рыболовный магазин-склад
Товары для охоты и рыбалки
Детский сад № 392
Салон красоты Charme | стрижки, маникюр...
Красное&Белое
Магазин спиртных напитков
Банк ВТБ
Концертный зал им. Лаврова
Баско Пати
Секонд-хенд
ул. Лобкова

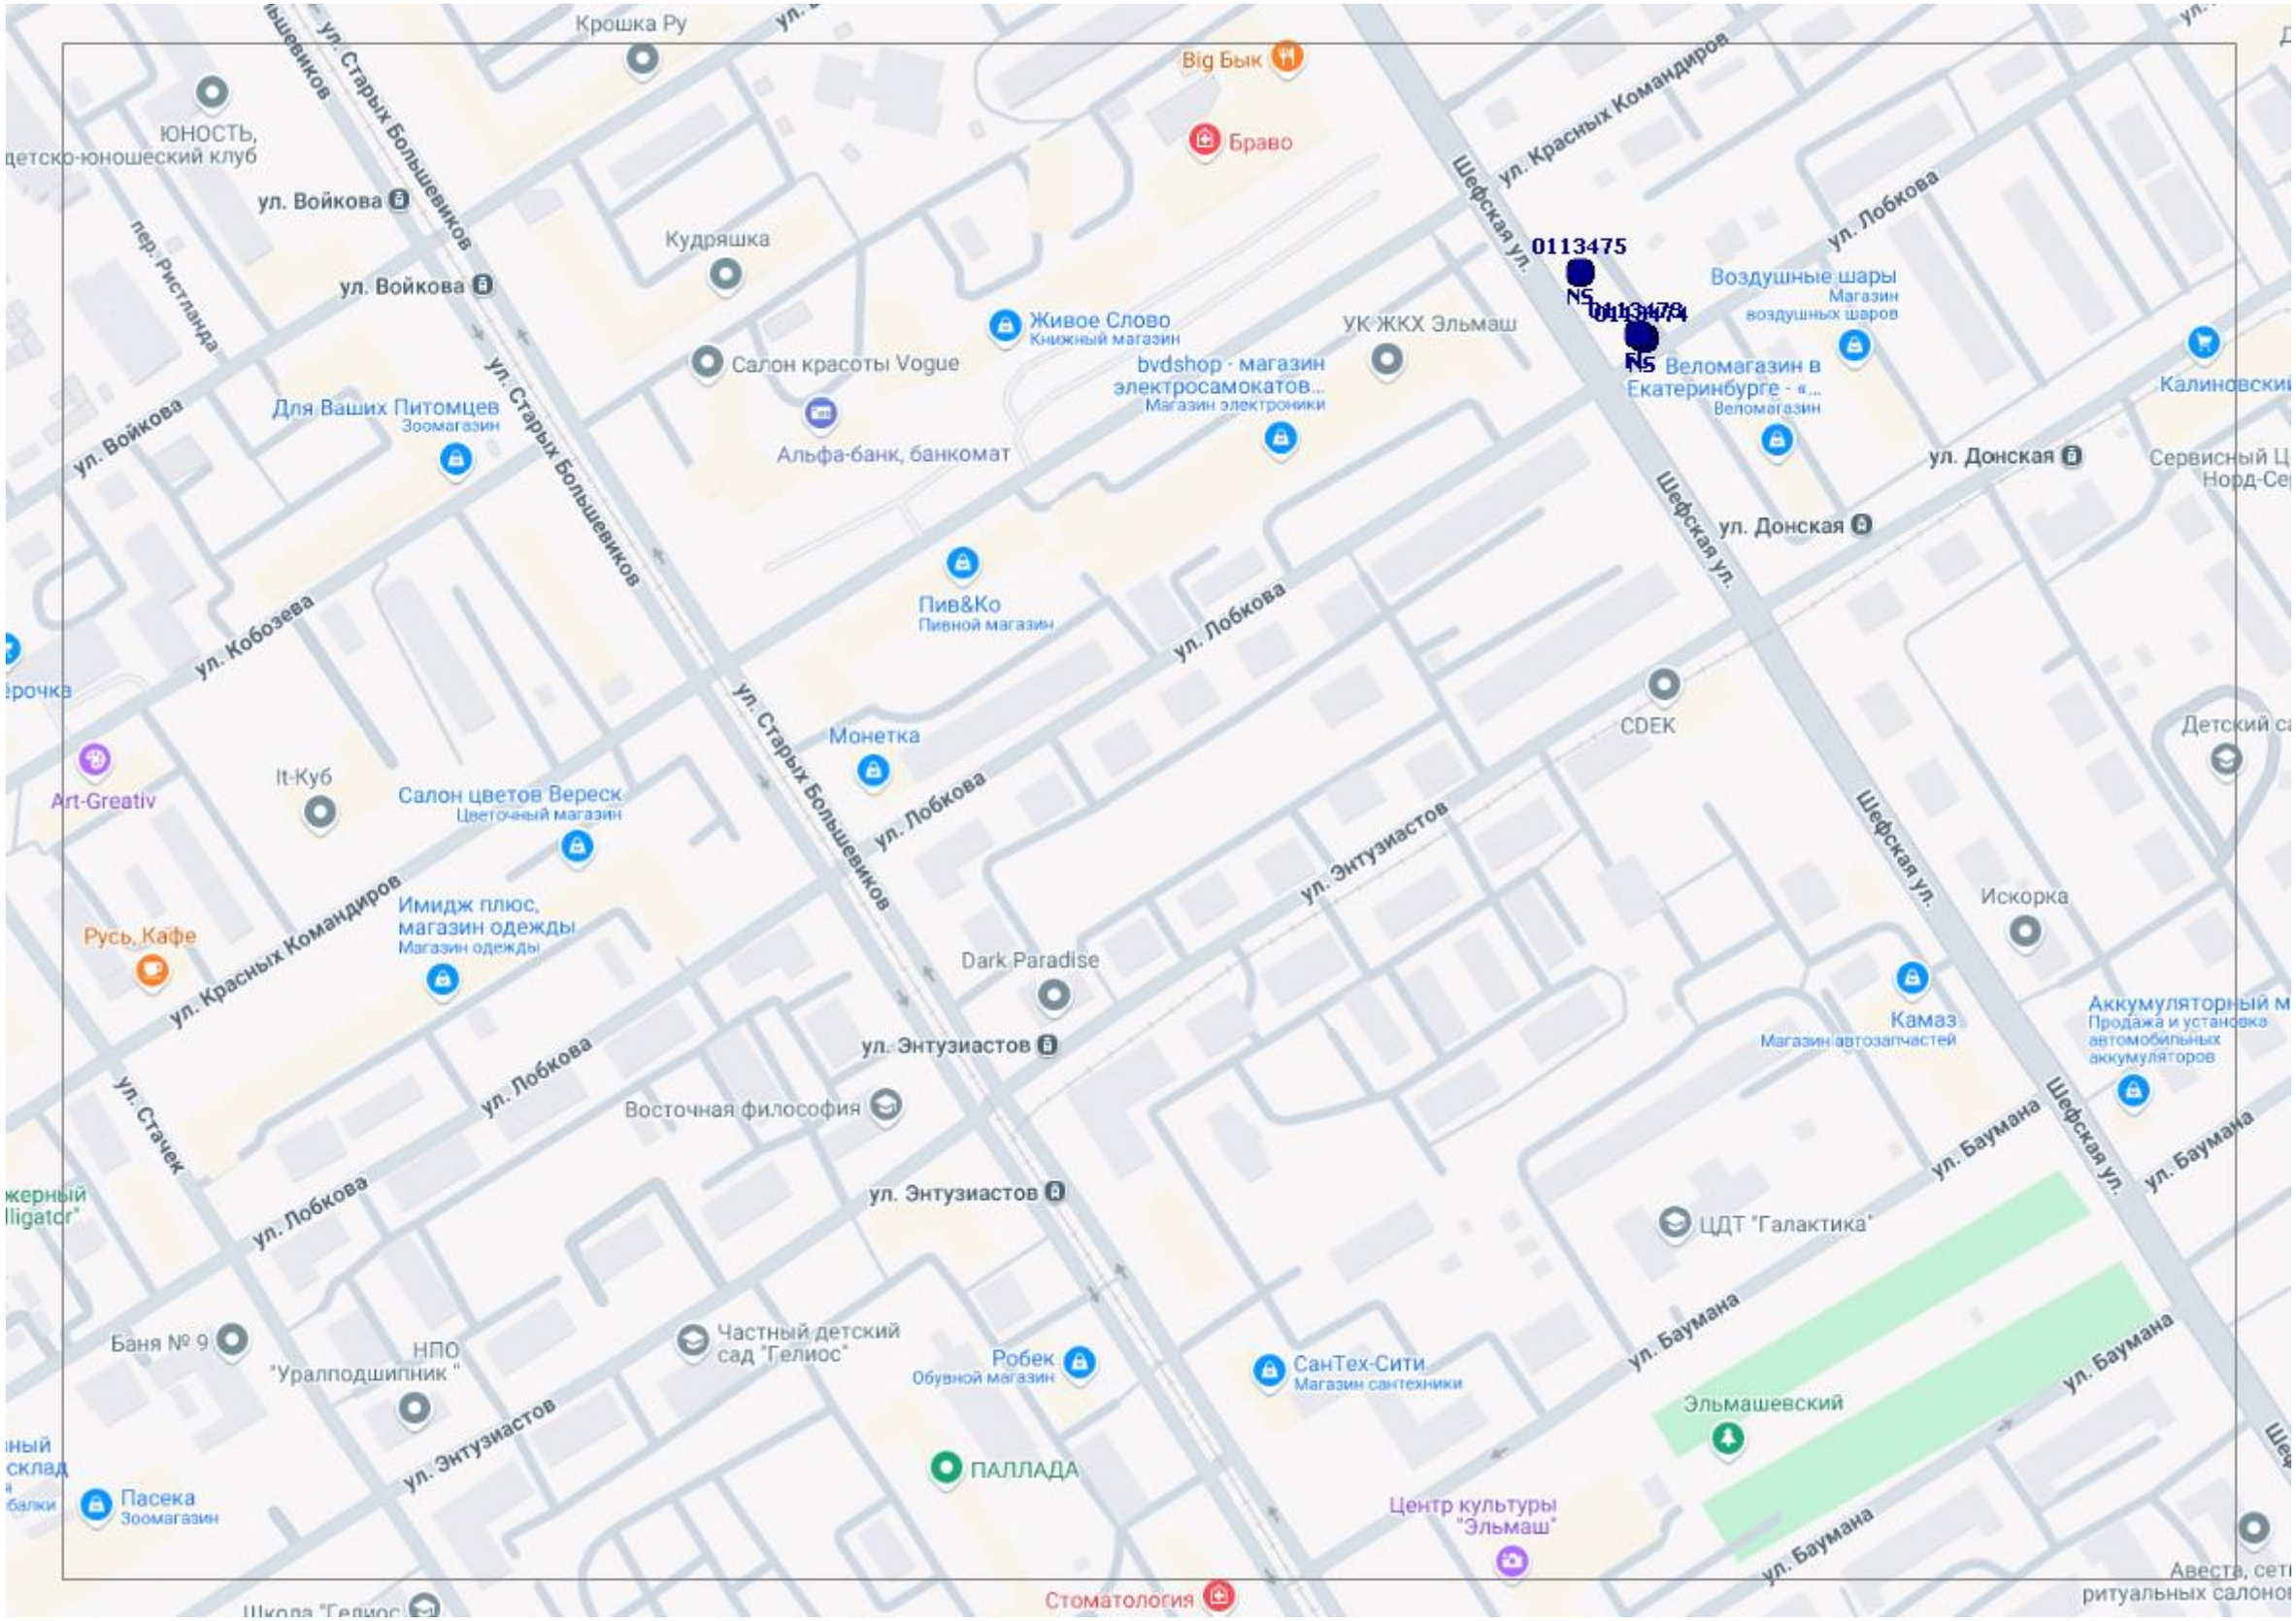
Крошка Ру
Big Бык
Браво
ЮНОСТЬ, детско-юношеский клуб
ул. Войкова
пер. Ристпанда
ул. Войкова
Кудряшка
ул. Старых Большевиков
Живое Слово
Книжный магазин
Салон красоты Vogue
УК ЖКХ Эльмаш
bvdshop - магазин электросамокатов...
Магазин электроники
Для Ваших Питомцев
Зоомагазин
Альфа-банк, банкомат
0113475
Воздушные шары
Магазин воздушных шаров
Веломагазин в Екатеринбурге - «...
Веломагазин
ул. Красных Командиров
ул. Лобкова
Шефская ул.
ул. Донская
ул. Войкова
ул. Кобозева
Пив&Ко
Пивной магазин
ул. Старых Большевиков
ул. Лобкова
Монетка
CDEK
Art-Greativ
It-Куб
Салон цветов Вереск
Цветочный магазин
Шефская ул.
Детский са
Искорка
Русь, Кафе
Имидж плюс, магазин одежды
Магазин одежды
Dark Paradise
ул. Энтузиастов
Камаз
Магазин автозапчастей
Аккумуляторный м
Продажа и установка автомобильных аккумуляторов
ул. Стачек
ул. Лобкова
Восточная философия
ул. Энтузиастов
ул. Баумана
Шефская ул.
ул. Баумана
ЦДТ "Галактика"
Баня № 9
НПО "Уралподшипник"
Частный детский сад "Гелиос"
Робек
Обувной магазин
СанТех-Сити
Магазин сантехники
ул. Баумана
ул. Баумана
Эльмашевский
ул. Энтузиастов
ПАЛЛАДА
Пасека
Зоомагазин
Центр культуры "Эльмаш"
ул. Баумана
Стоматология

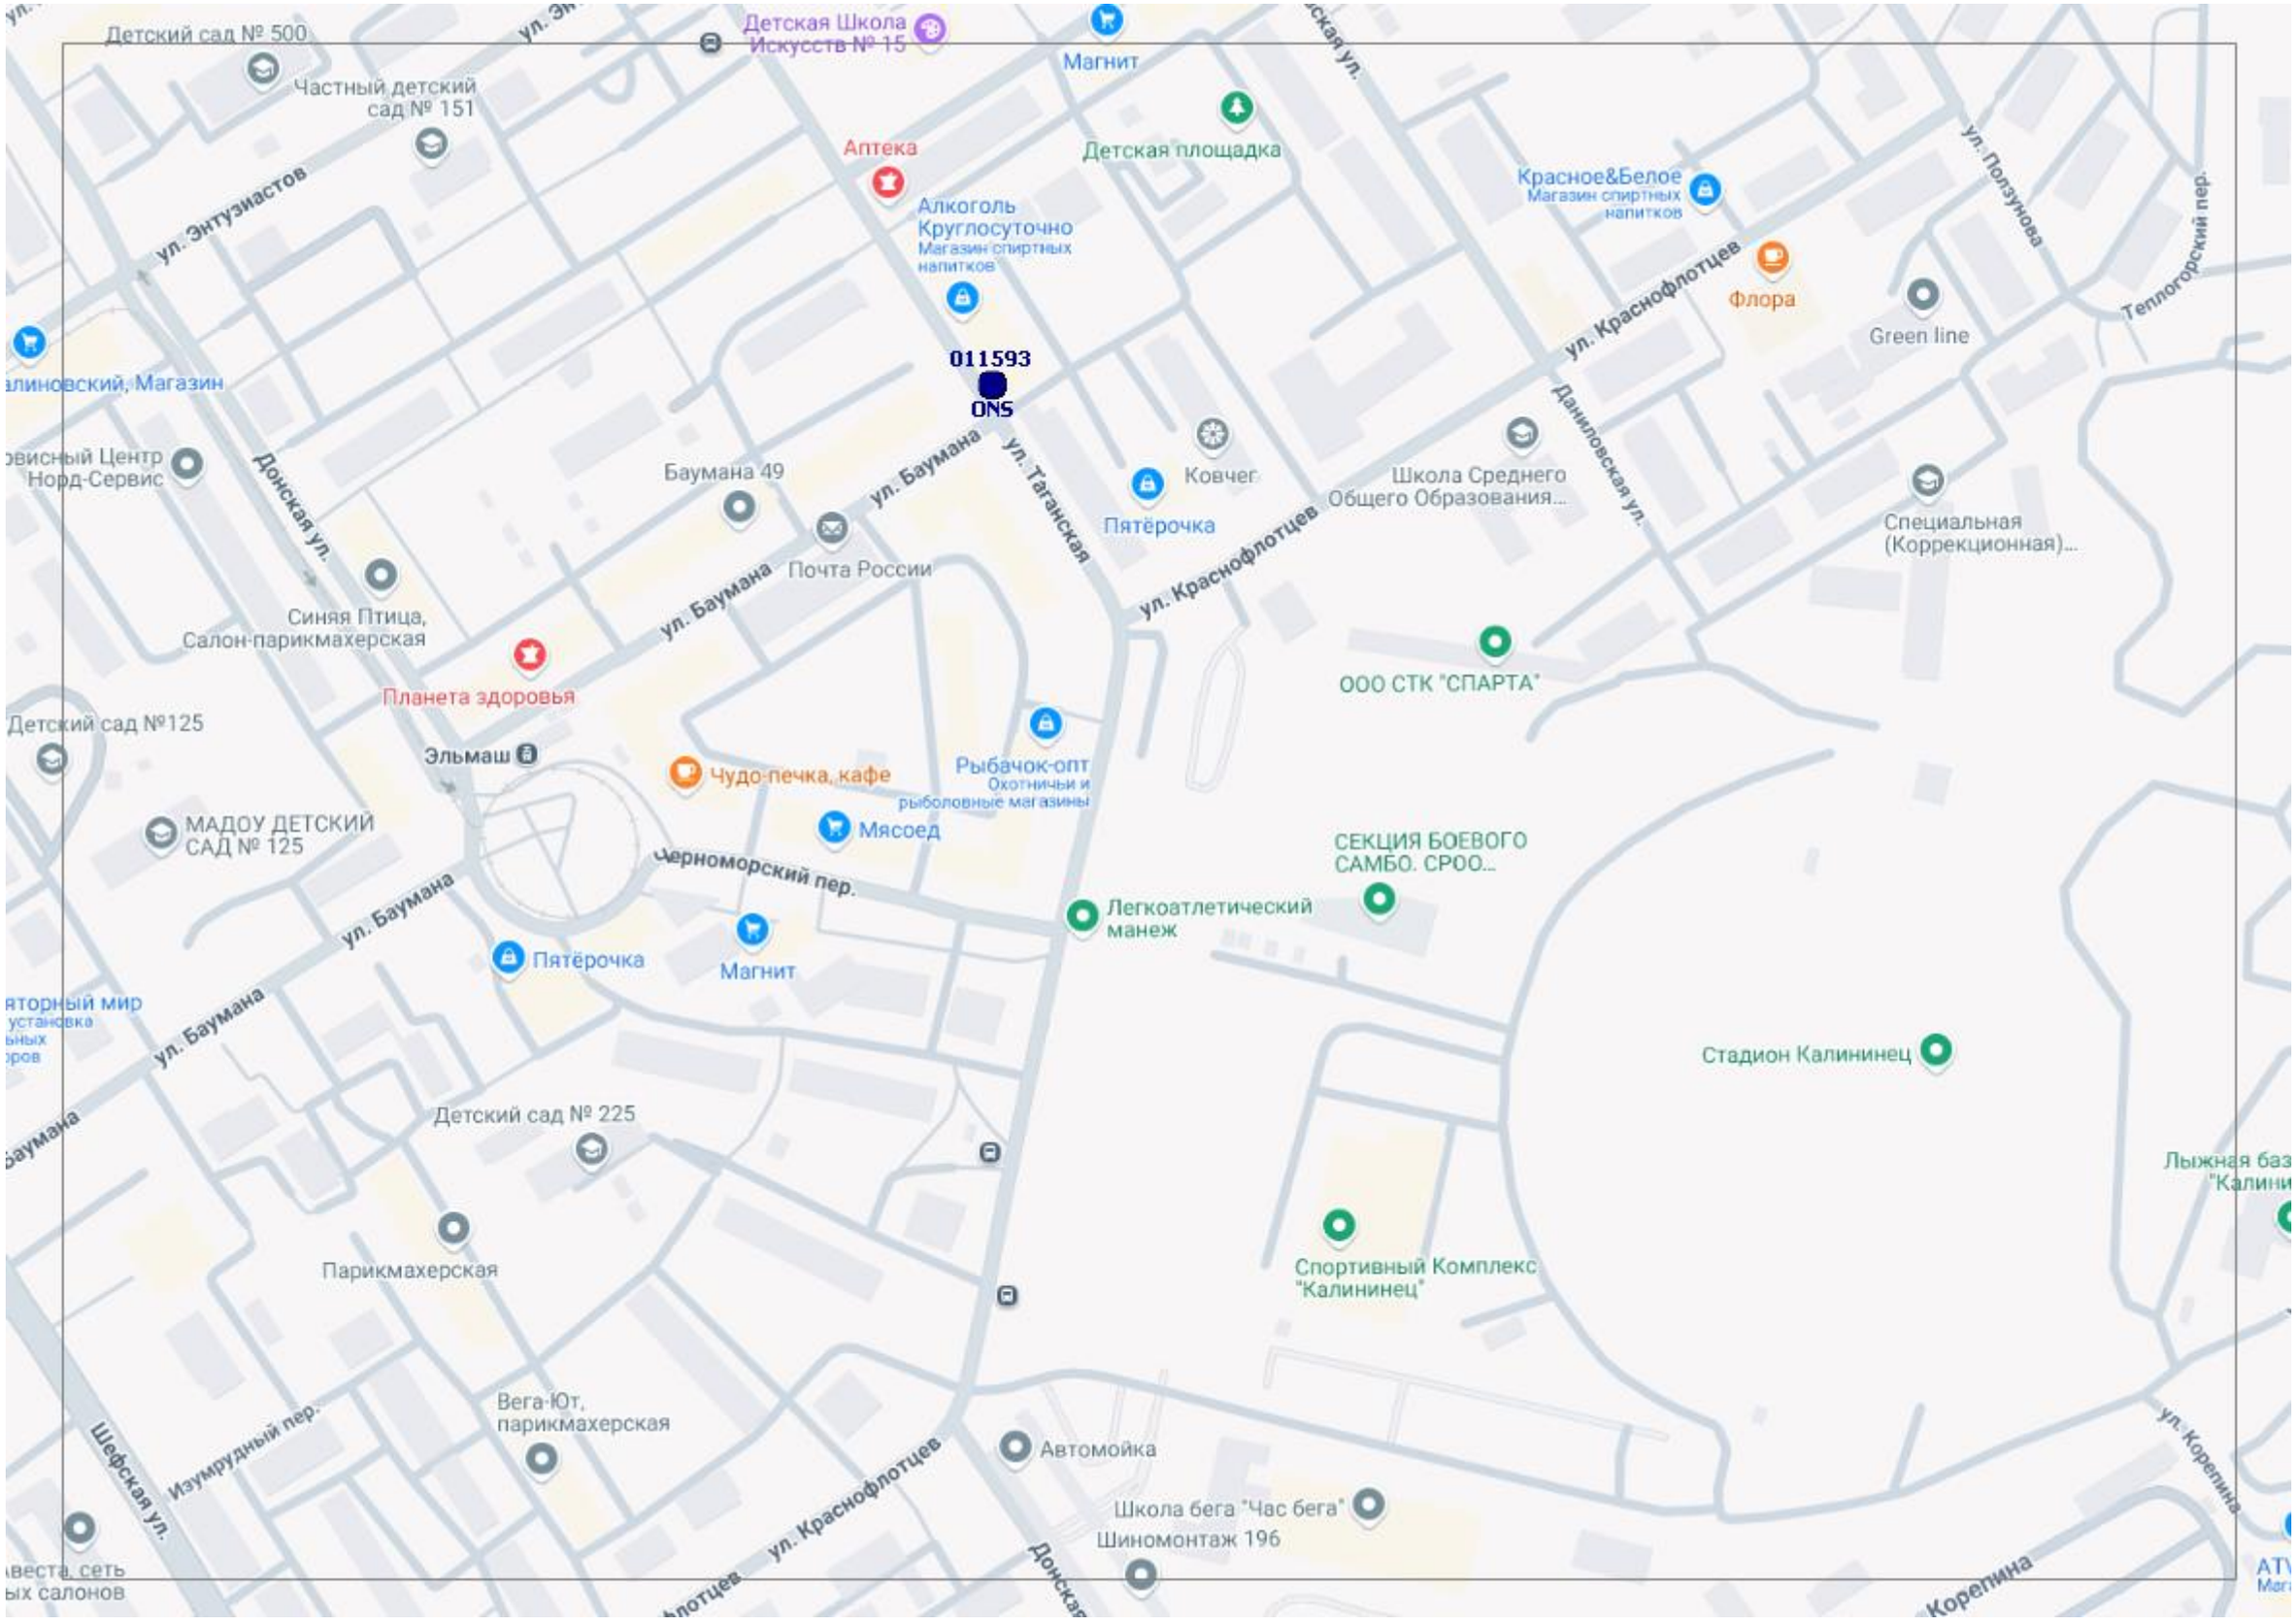
Детский сад № 500
Частный детский сад № 151
ул. Энтузиастов
Детская Школа Искусств № 15
Магнит
Аптека
Детская площадка
Алкоголь Круглосуточно
Магазин спиртных напитков
Красное&Белое
Магазин спиртных напитков
ул. Ползунова
Теплогорский пер.
ул. Краснофлотцев
Флора
Green line
011593
ONS
Донская ул.
ул. Баумана
ул. Таганская
Баумана 49
Почта России
Ковчег
Пятёрочка
Школа Среднего Общего Образования...
Даниловская ул.
Специальная (Коррекционная)...
Синяя Птица, Салон-парикмахерская
Планета здоровья
ООО СТК "СПАРТА"
Детский сад №125
Эльмаш
Чудо-печка, кафе
Рыбачок-опт
Охотничьи и рыболовные магазины
Мясоед
МАДОУ ДЕТСКИЙ САД № 125
Черноморский пер.
Легкоатлетический манеж
СЕКЦИЯ БОЕВОГО САМБО. СРОО...
Пятёрочка
Магнит
Стадион Калининец
Детский сад № 225
Парикмахерская
Спортивный Комплекс "Калининец"
Вега-Ют, парикмахерская
Изумрудный пер.
Шефская ул.
Автомойка
Школа бега "Час бега"
Шиномонтаж 196
ул. Корепина

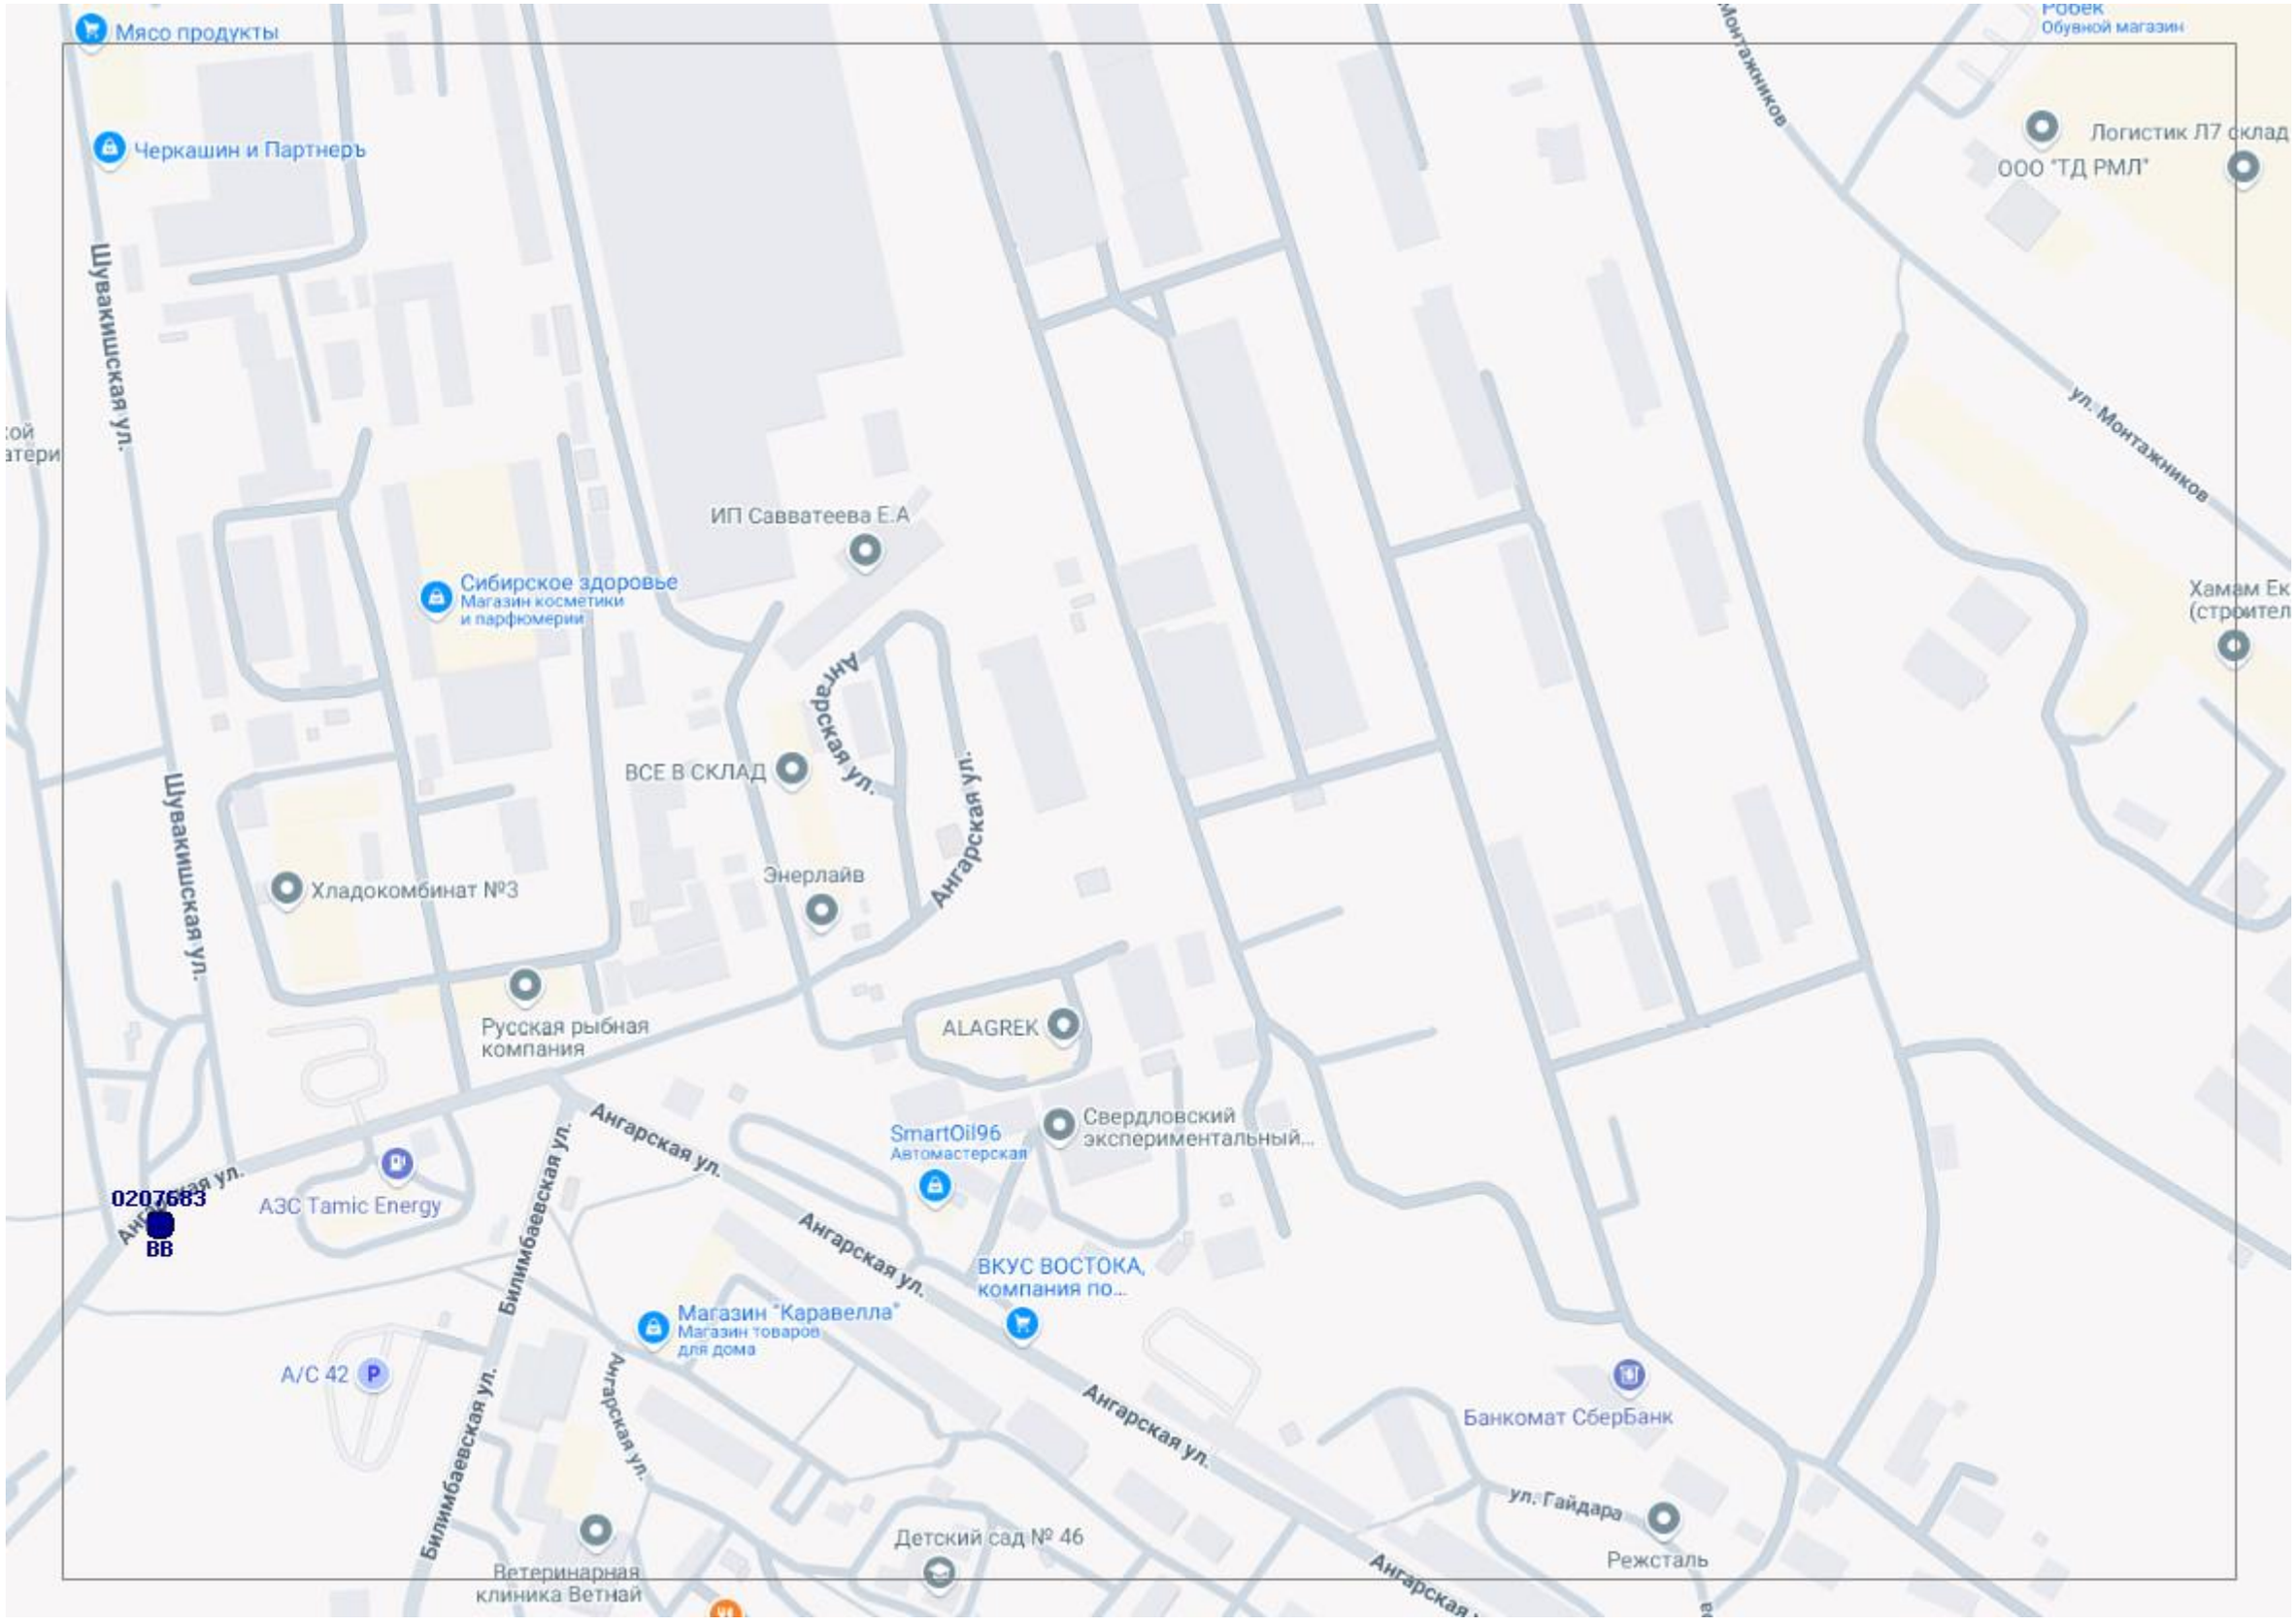
Мясо продукты
Черкашин и Партнеръ
Шувакишская ул.
ИП Савватеева Е.А
Сибирское здоровье
Магазин косметики и парфюмерии
ВСЕ В СКЛАД
Ангарская ул.
Энерлайв
Хладокомбинат №3
Русская рыбная компания
ALAGREK
Робек
Обувной магазин
Логистик Л7 склад
ООО "ТД РМЛ"
ул. Монтажников
Хамам Ек
(строител
SmartOil96
Автомастерская
Свердловский экспериментальный...
0207683
ВВ
АЗС Tamic Energy
Билимбаевская ул.
ВКУС ВОСТОКА, компания по...
Магазин "Каравелла"
Магазин товаров для дома
A/C 42
Банкомат СберБанк
ул. Гайдара
Режсталь
Детский сад № 46
Ветеринарная клиника Ветнай

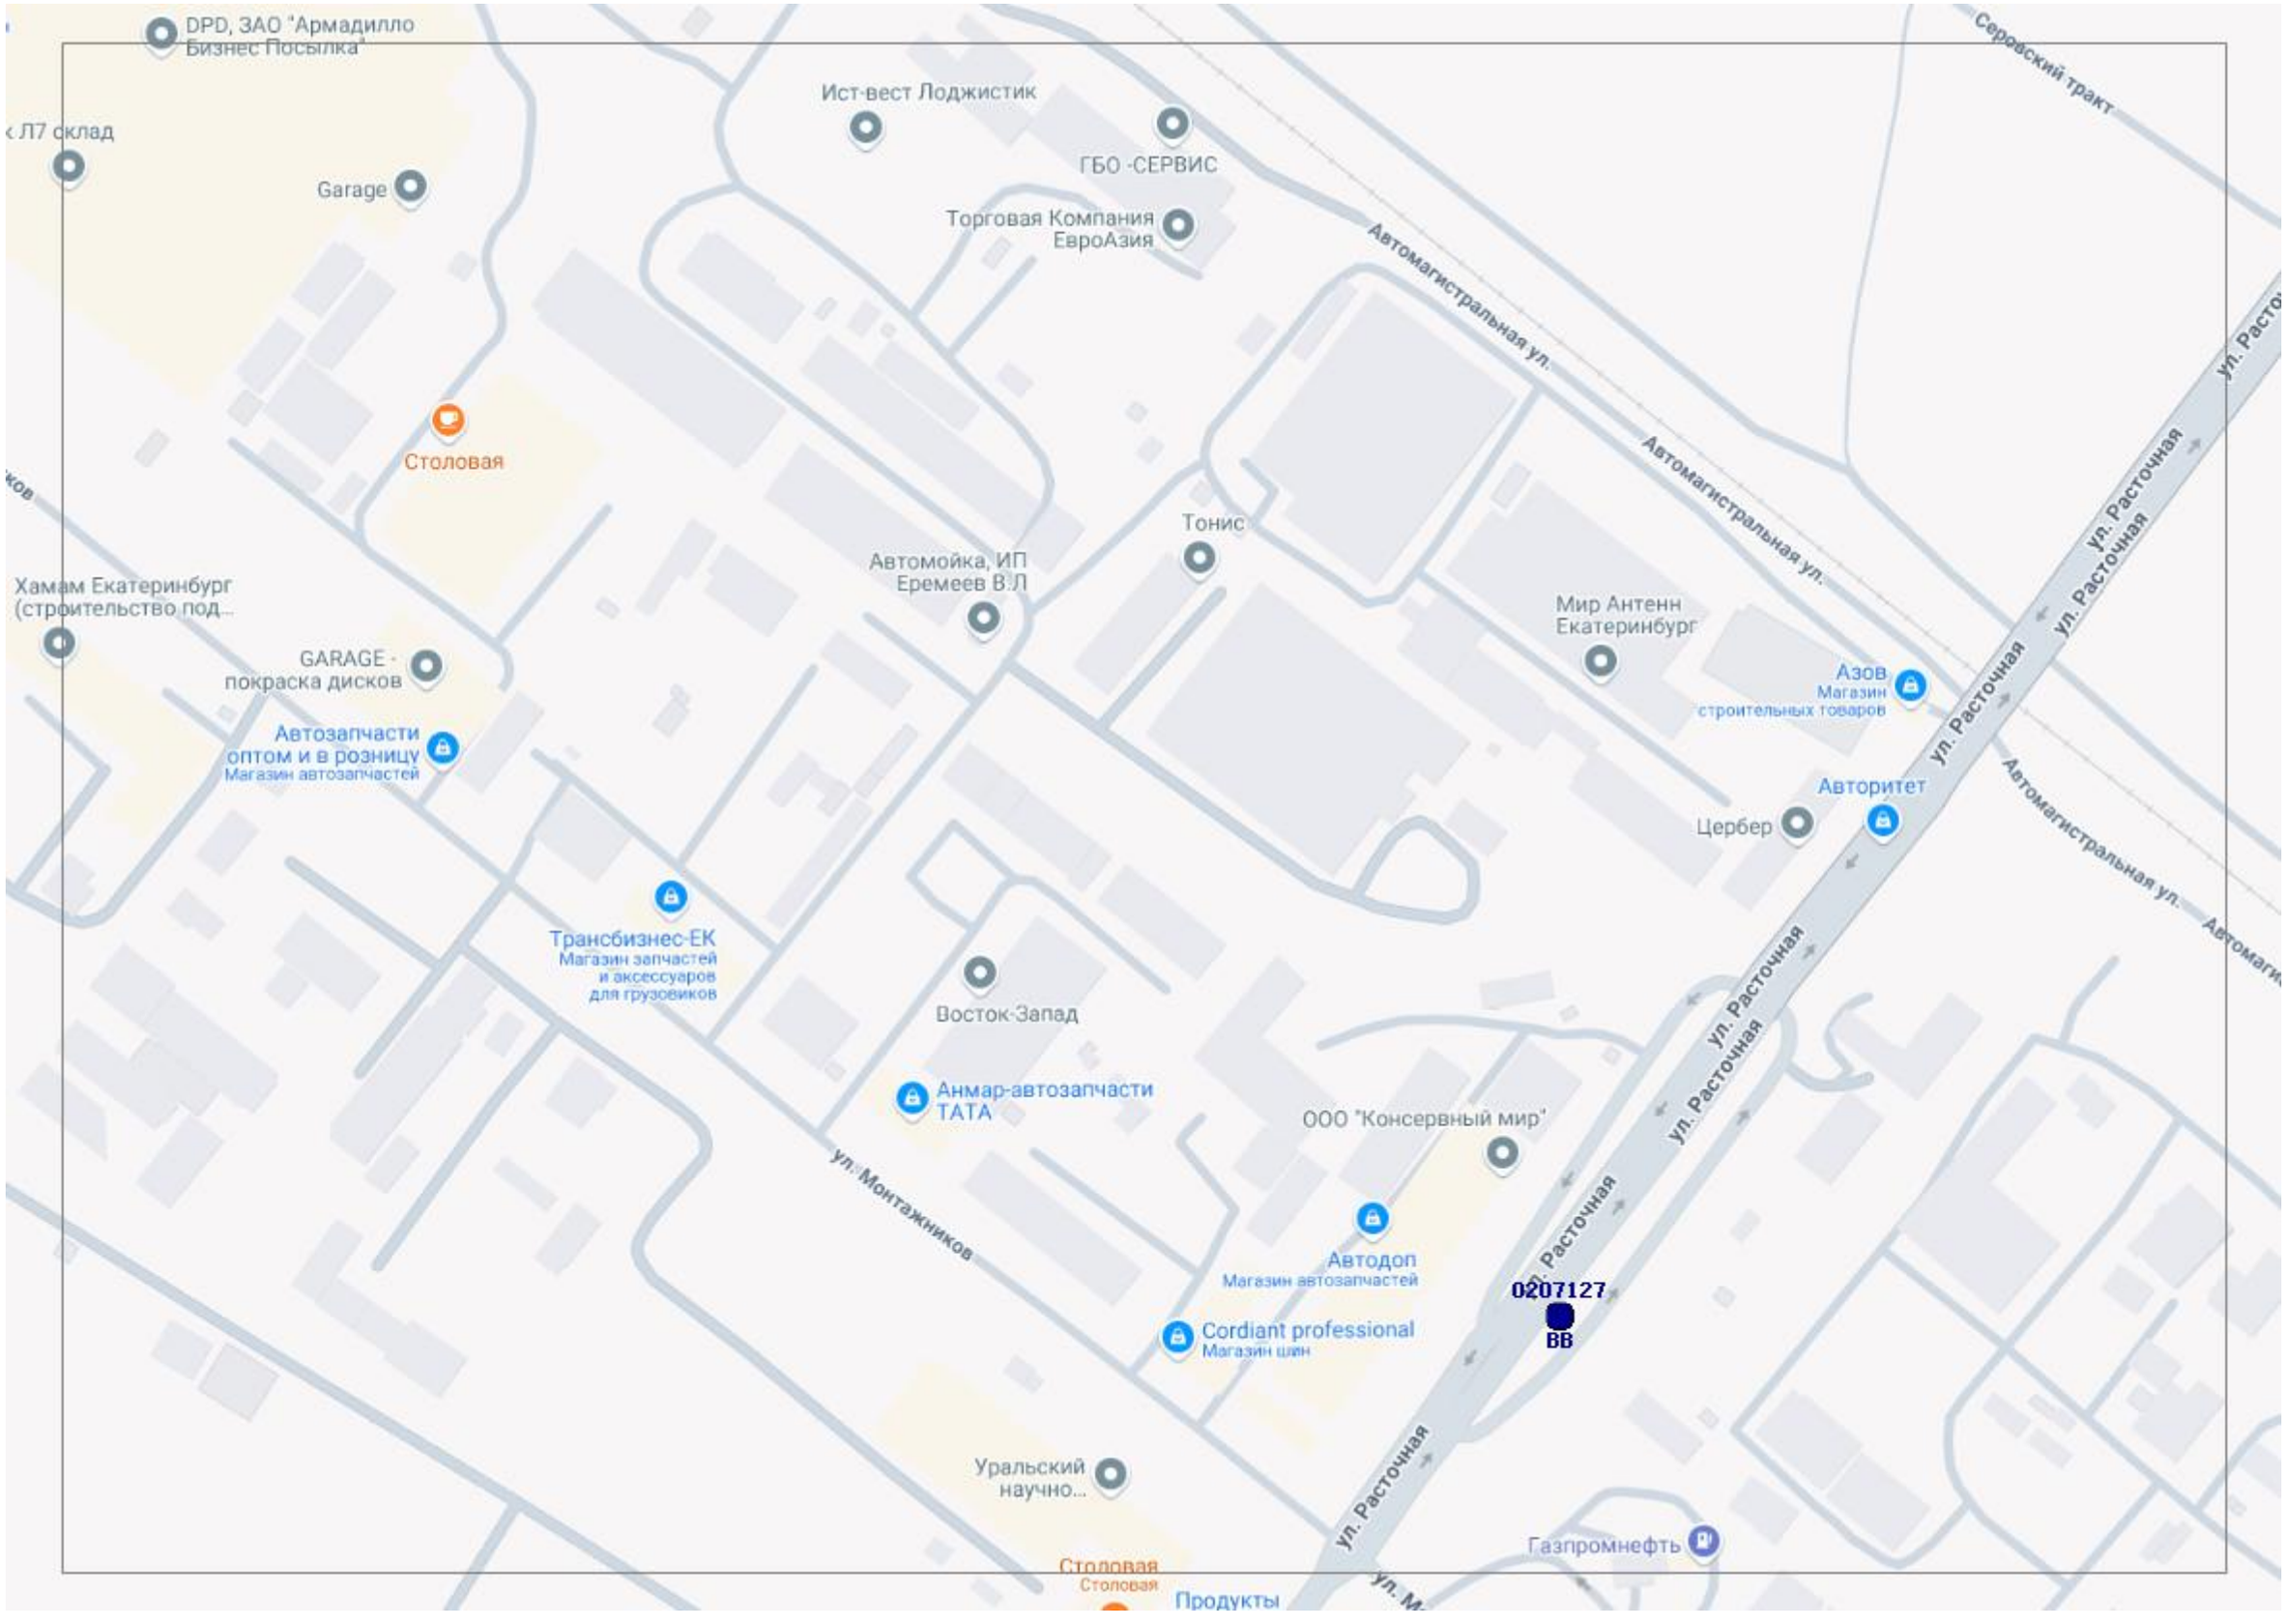
DPD, ЗАО "Армадилло Бизнес Посылка"
Л7 склад
Garage
Столовая
Хамам Екатеринбург (строительство под...
GARAGE - покраска дисков
Автозапчасти оптом и в розницу
Магазин автозапчастей
Трансбизнес-ЕК
Магазин запчастей и аксессуаров для грузовиков
Ист-вест Лоджистик
ГБО -СЕРВИС
Торговая Компания ЕвроАзия
Автомойка, ИП Еремеев В.Л
Тонис
Восток-Запад
Анмар-автозапчасти ТАТА
ООО "Консервный мир"
Автодоп
Магазин автозапчастей
Cordiant professional
Магазин шин
Уральский научно...
Столовая
Продукты
Серовский тракт
Автомагистральная ул.
Мир Антенн Екатеринбург
Азов
Магазин строительных товаров
Авторитет
Цербер
ул. Расточная
ул. Монтажников
0207127
ВВ
Газпромнефть

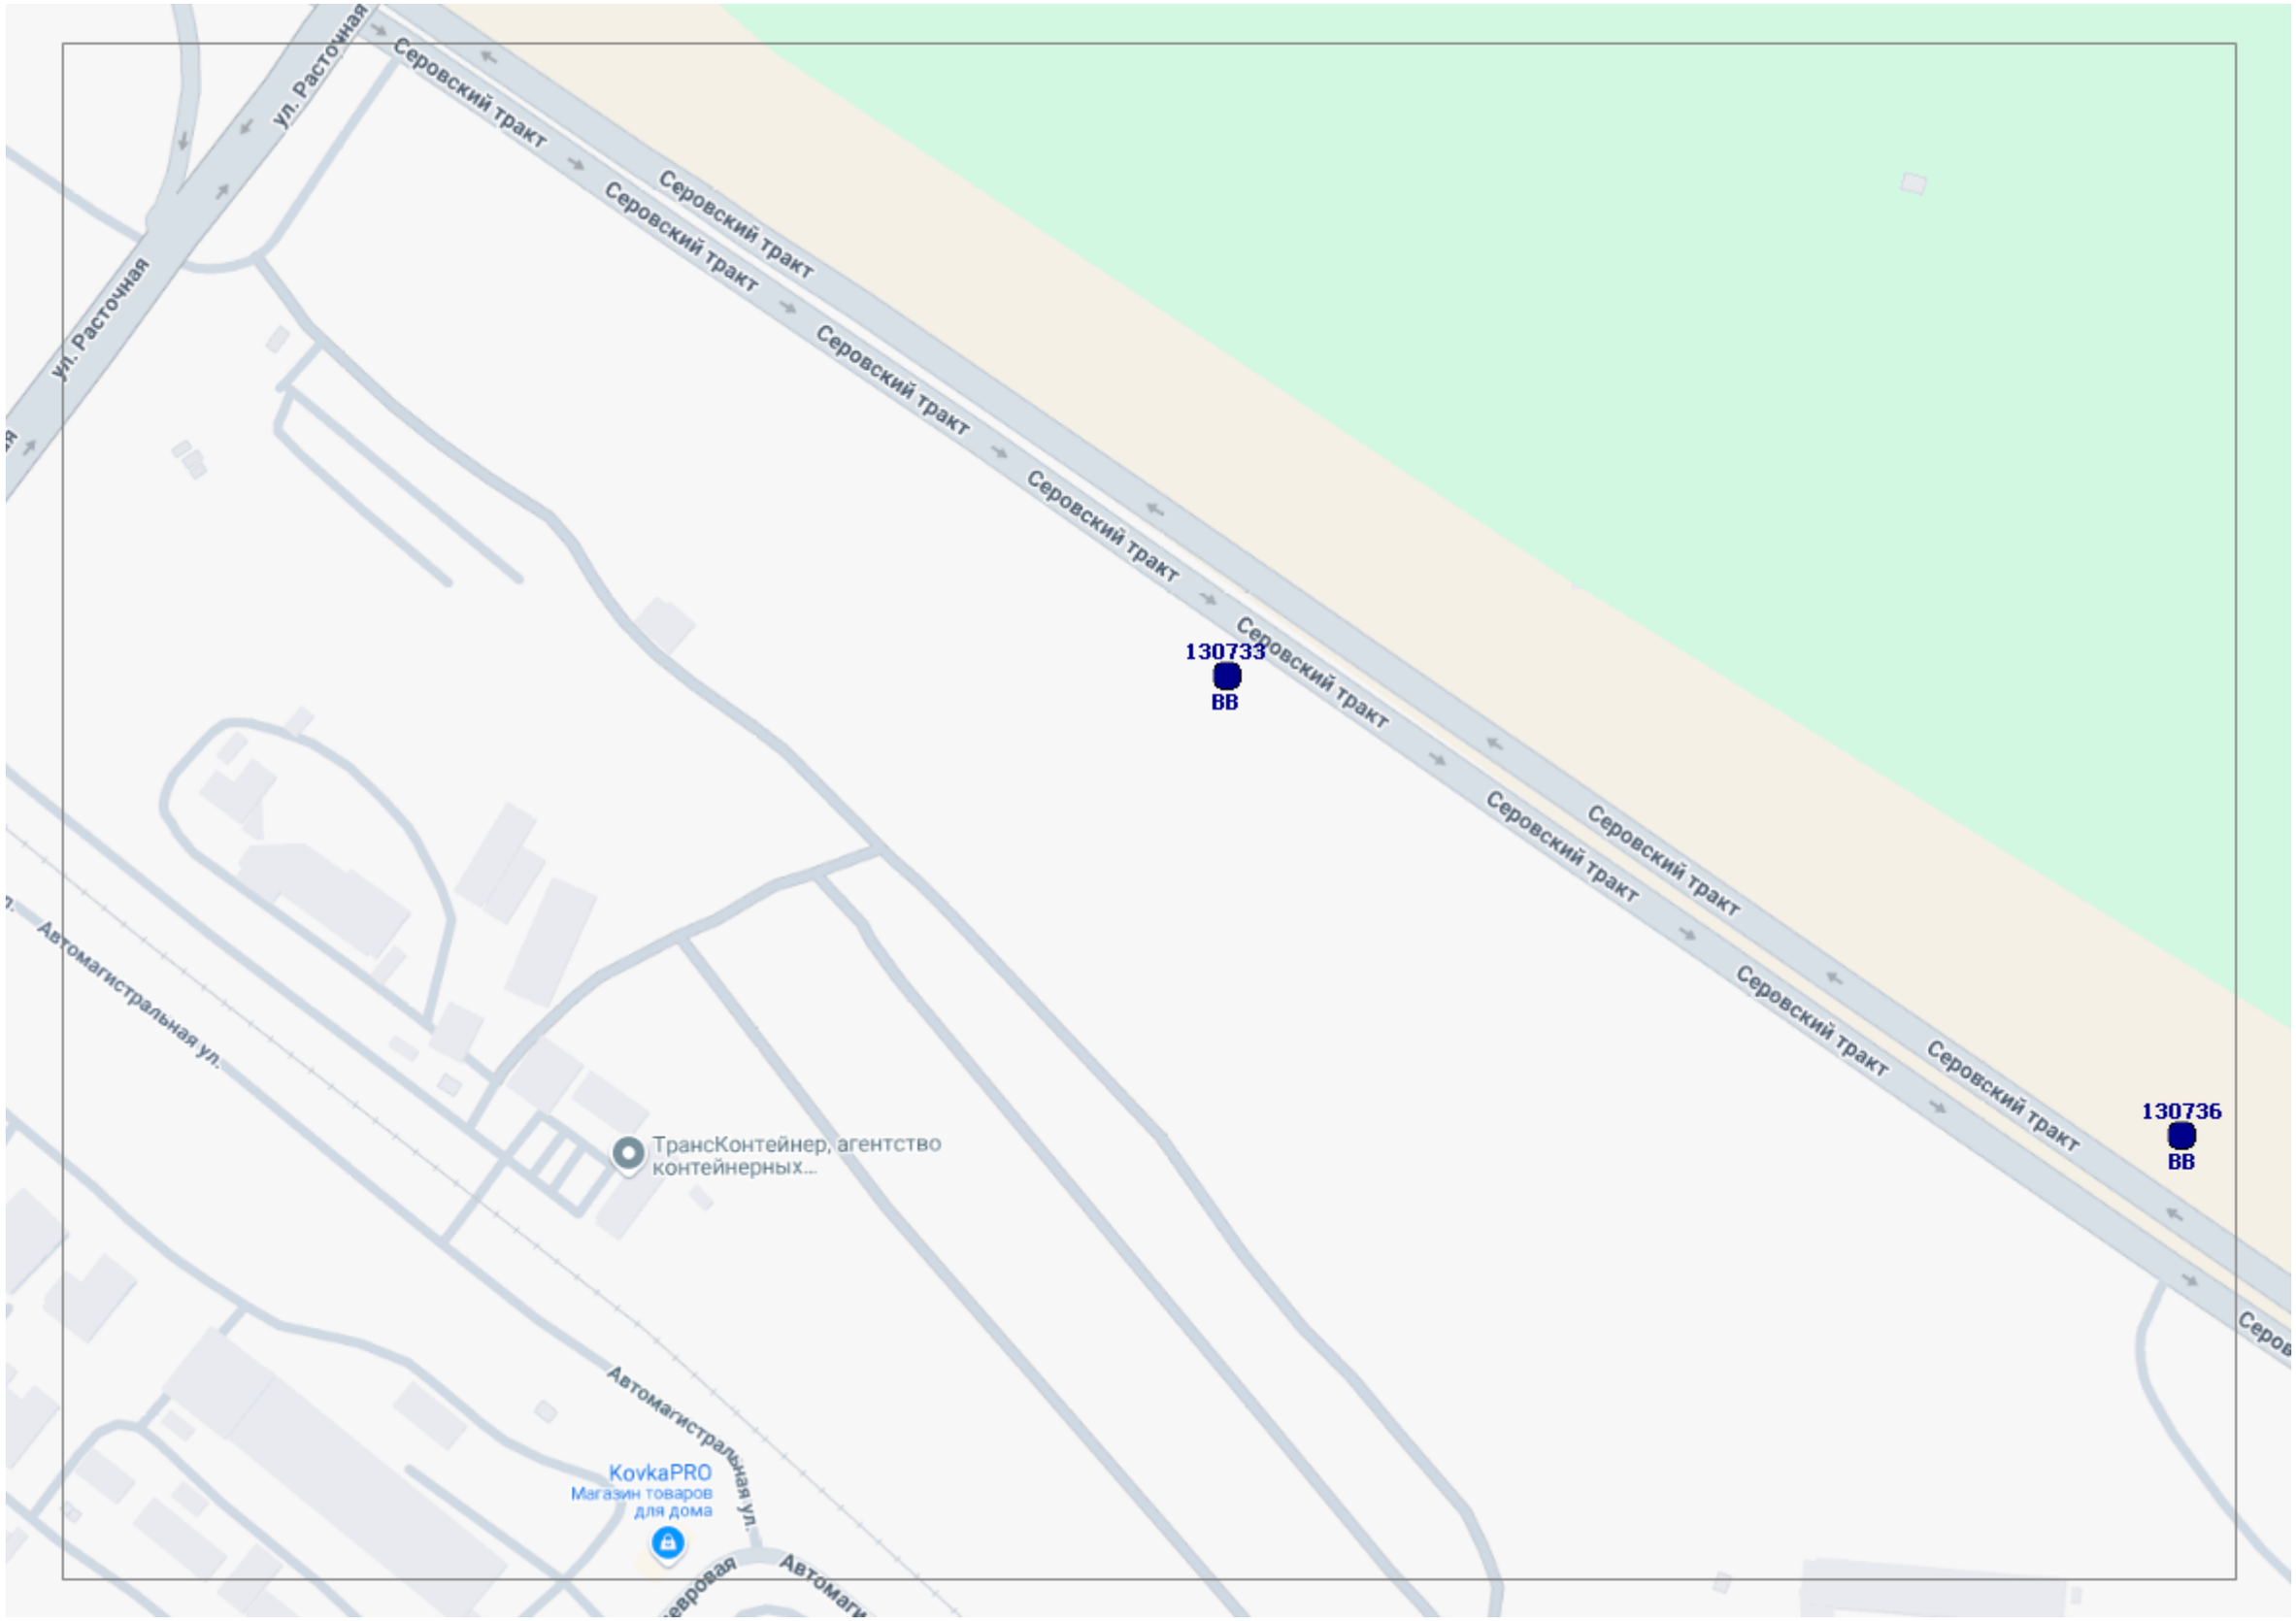
ул. Расточная
ул. Расточная
Серовский тракт
Серовский тракт
Серовский тракт
Серовский тракт
Серовский тракт
Серовский тракт
Серовский тракт
Серовский тракт
Серовский тракт
Серовский тракт
Серовский тракт
130733
ВВ
130736
ВВ
Автомагистральная ул.
ТрансКонтейнер, агентство контейнерных...
KovkaPRO
Магазин товаров для дома
Автомагистральная ул.

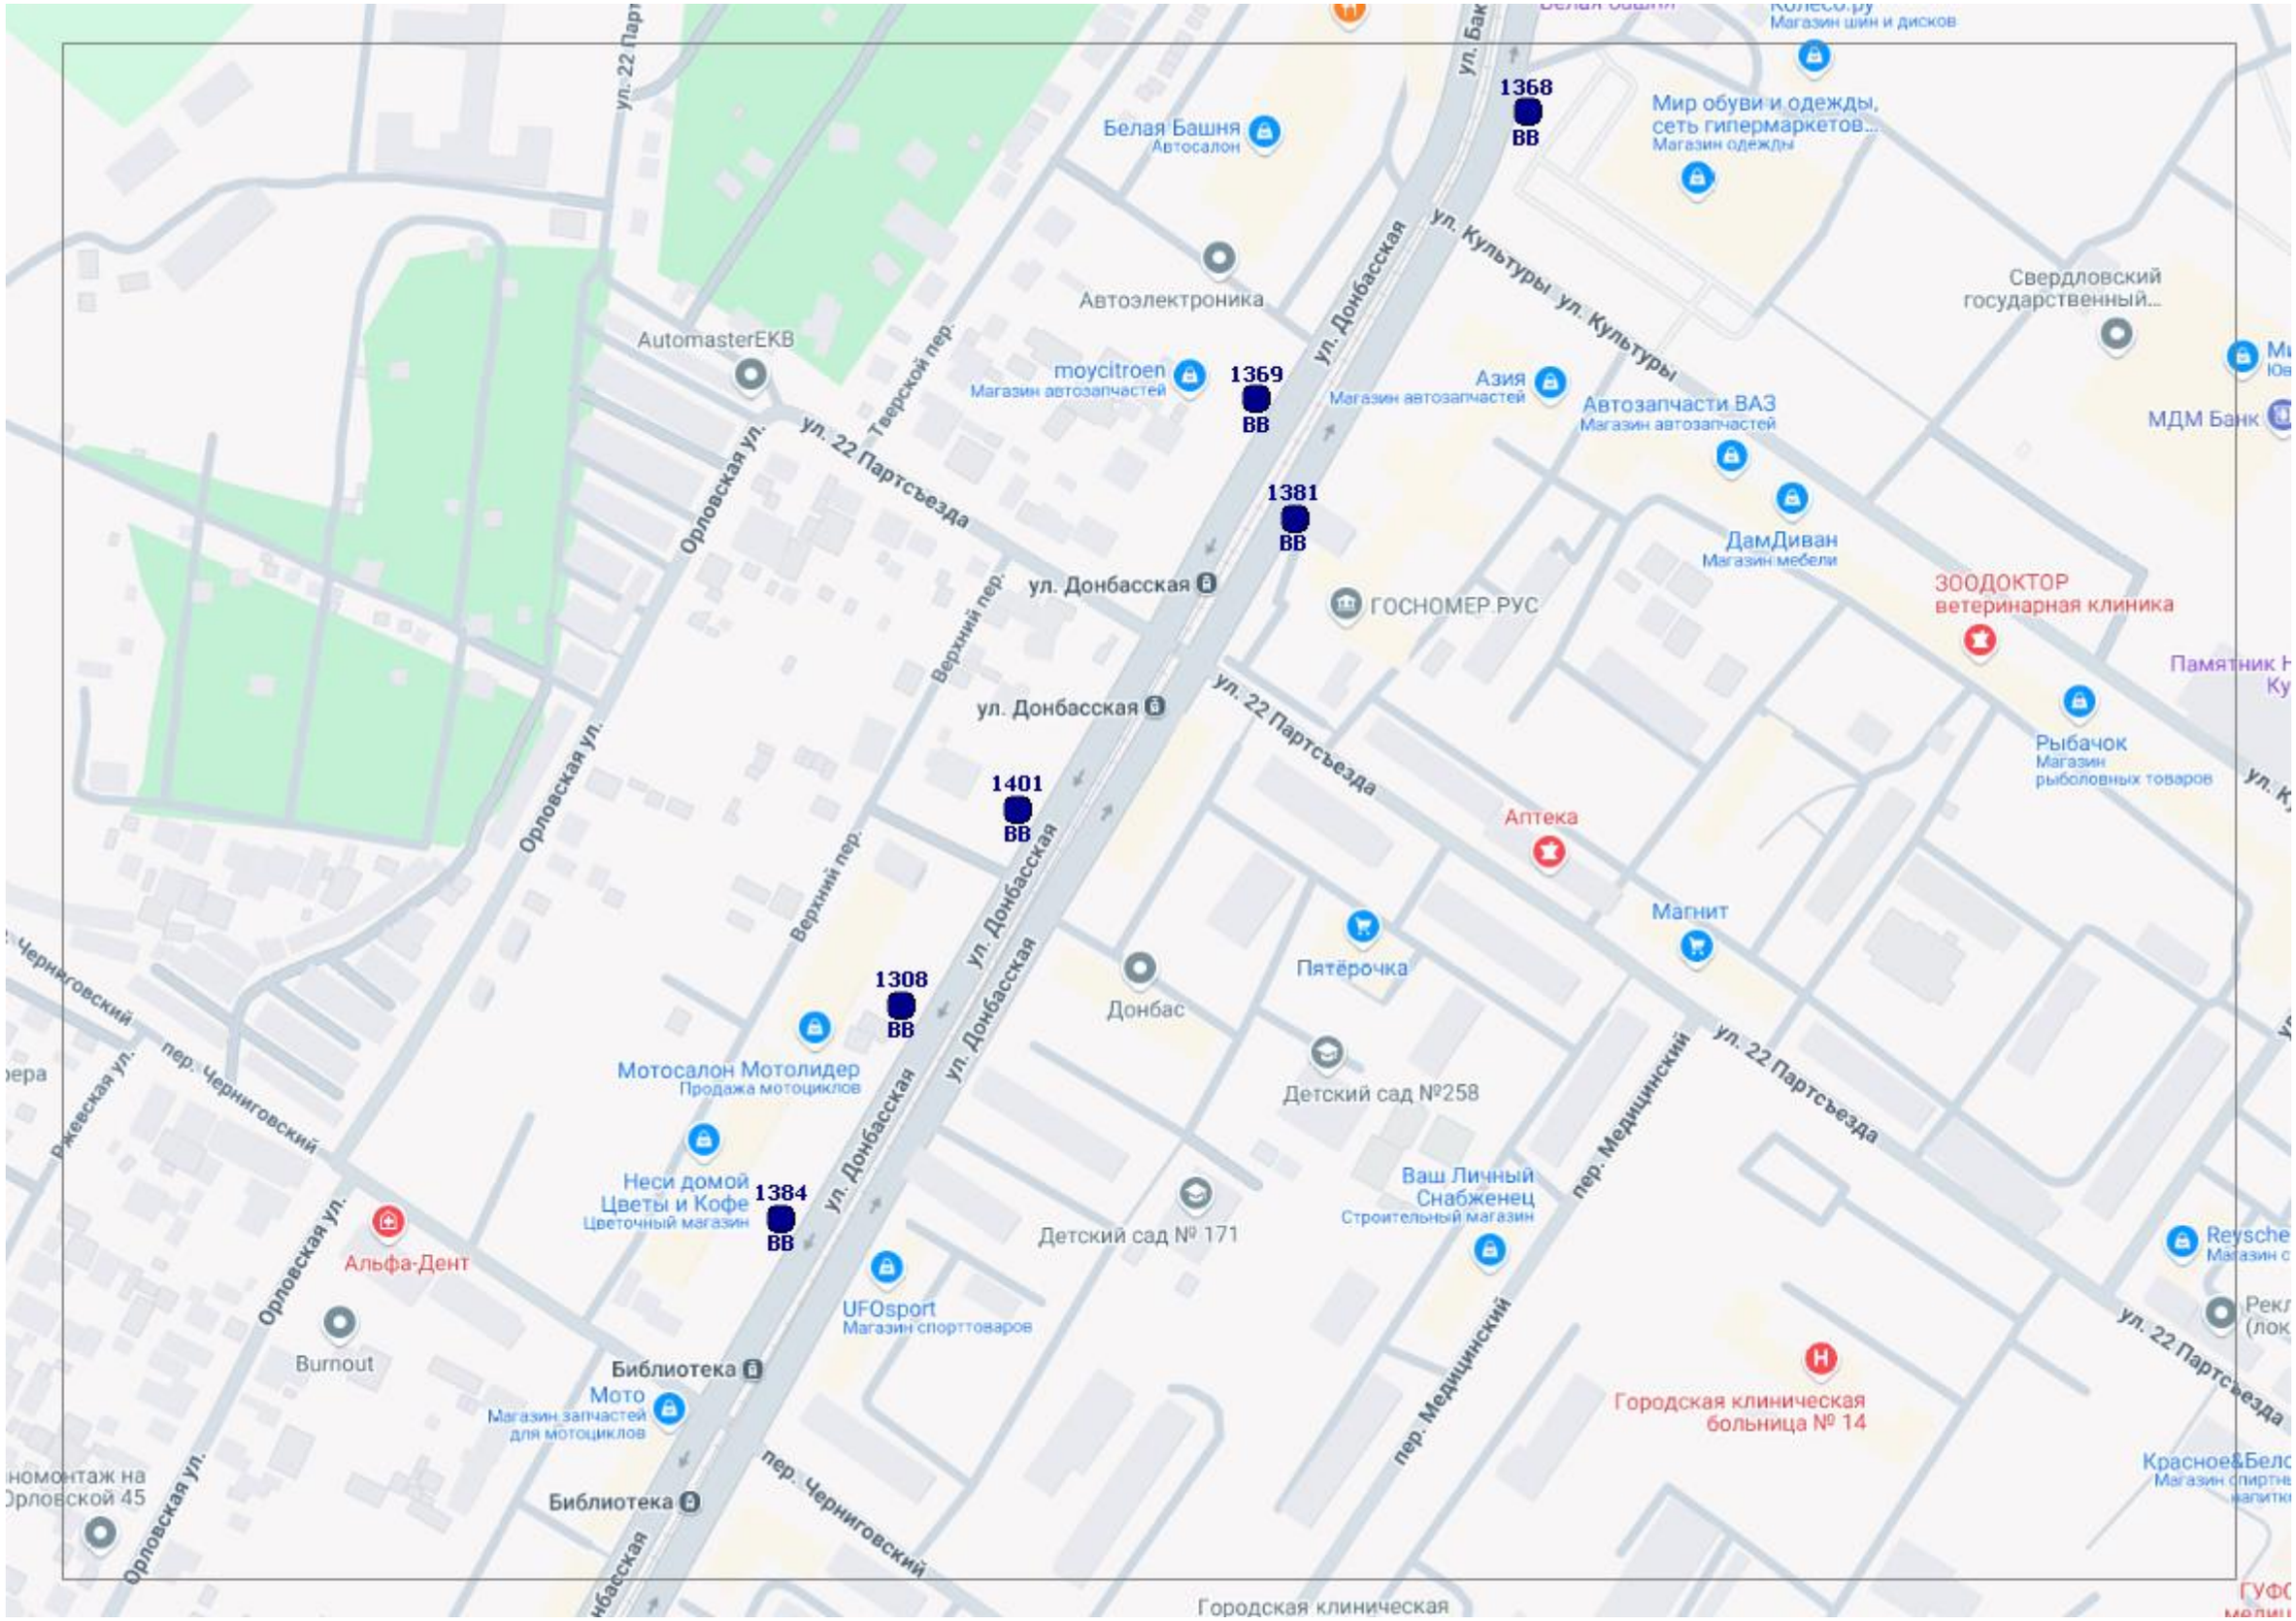
1368
ВВ
Белая Башня
Автосалон
Мир обуви и одежды, сеть гипермаркетов...
Магазин одежды
Автоэлектроника
AutomasterEKB
moycitroen
Магазин автозапчастей
1369
ВВ
Азия
Магазин автозапчастей
Автозапчасти ВАЗ
Магазин автозапчастей
Свердловский государственный...
МДМ Банк
ул. Культуры
ул. Донбасская
Тверской пер.
Орловская ул.
ул. 22 Партсъезда
1381
ВВ
ДамДиван
Магазин мебели
ул. Донбасская
ГОСНОМЕР.РУС
ЗООДОКТОР
ветеринарная клиника
Верхний пер.
ул. Донбасская
ул. 22 Партсъезда
Рыбачок
Магазин рыболовных товаров
1401
ВВ
Аптека
Орловская ул.
Магнит
Пятёрочка
Донбас
1308
ВВ
Мотосалон Мотолидер
Продажа мотоциклов
Детский сад №258
Неси домой Цветы и Кофе
Цветочный магазин
1384
ВВ
Ваш Личный Снабженец
Строительный магазин
пер. Медицинский
ул. 22 Партсъезда
Детский сад № 171
Альфа-Дент
UFOsport
Магазин спорттоваров
Reyscher
Burnout
Библиотека
Мото
Магазин запчастей для мотоциклов
Городская клиническая больница № 14
Библиотека
пер. Черниговский
Орловская ул.
Городская клиническая

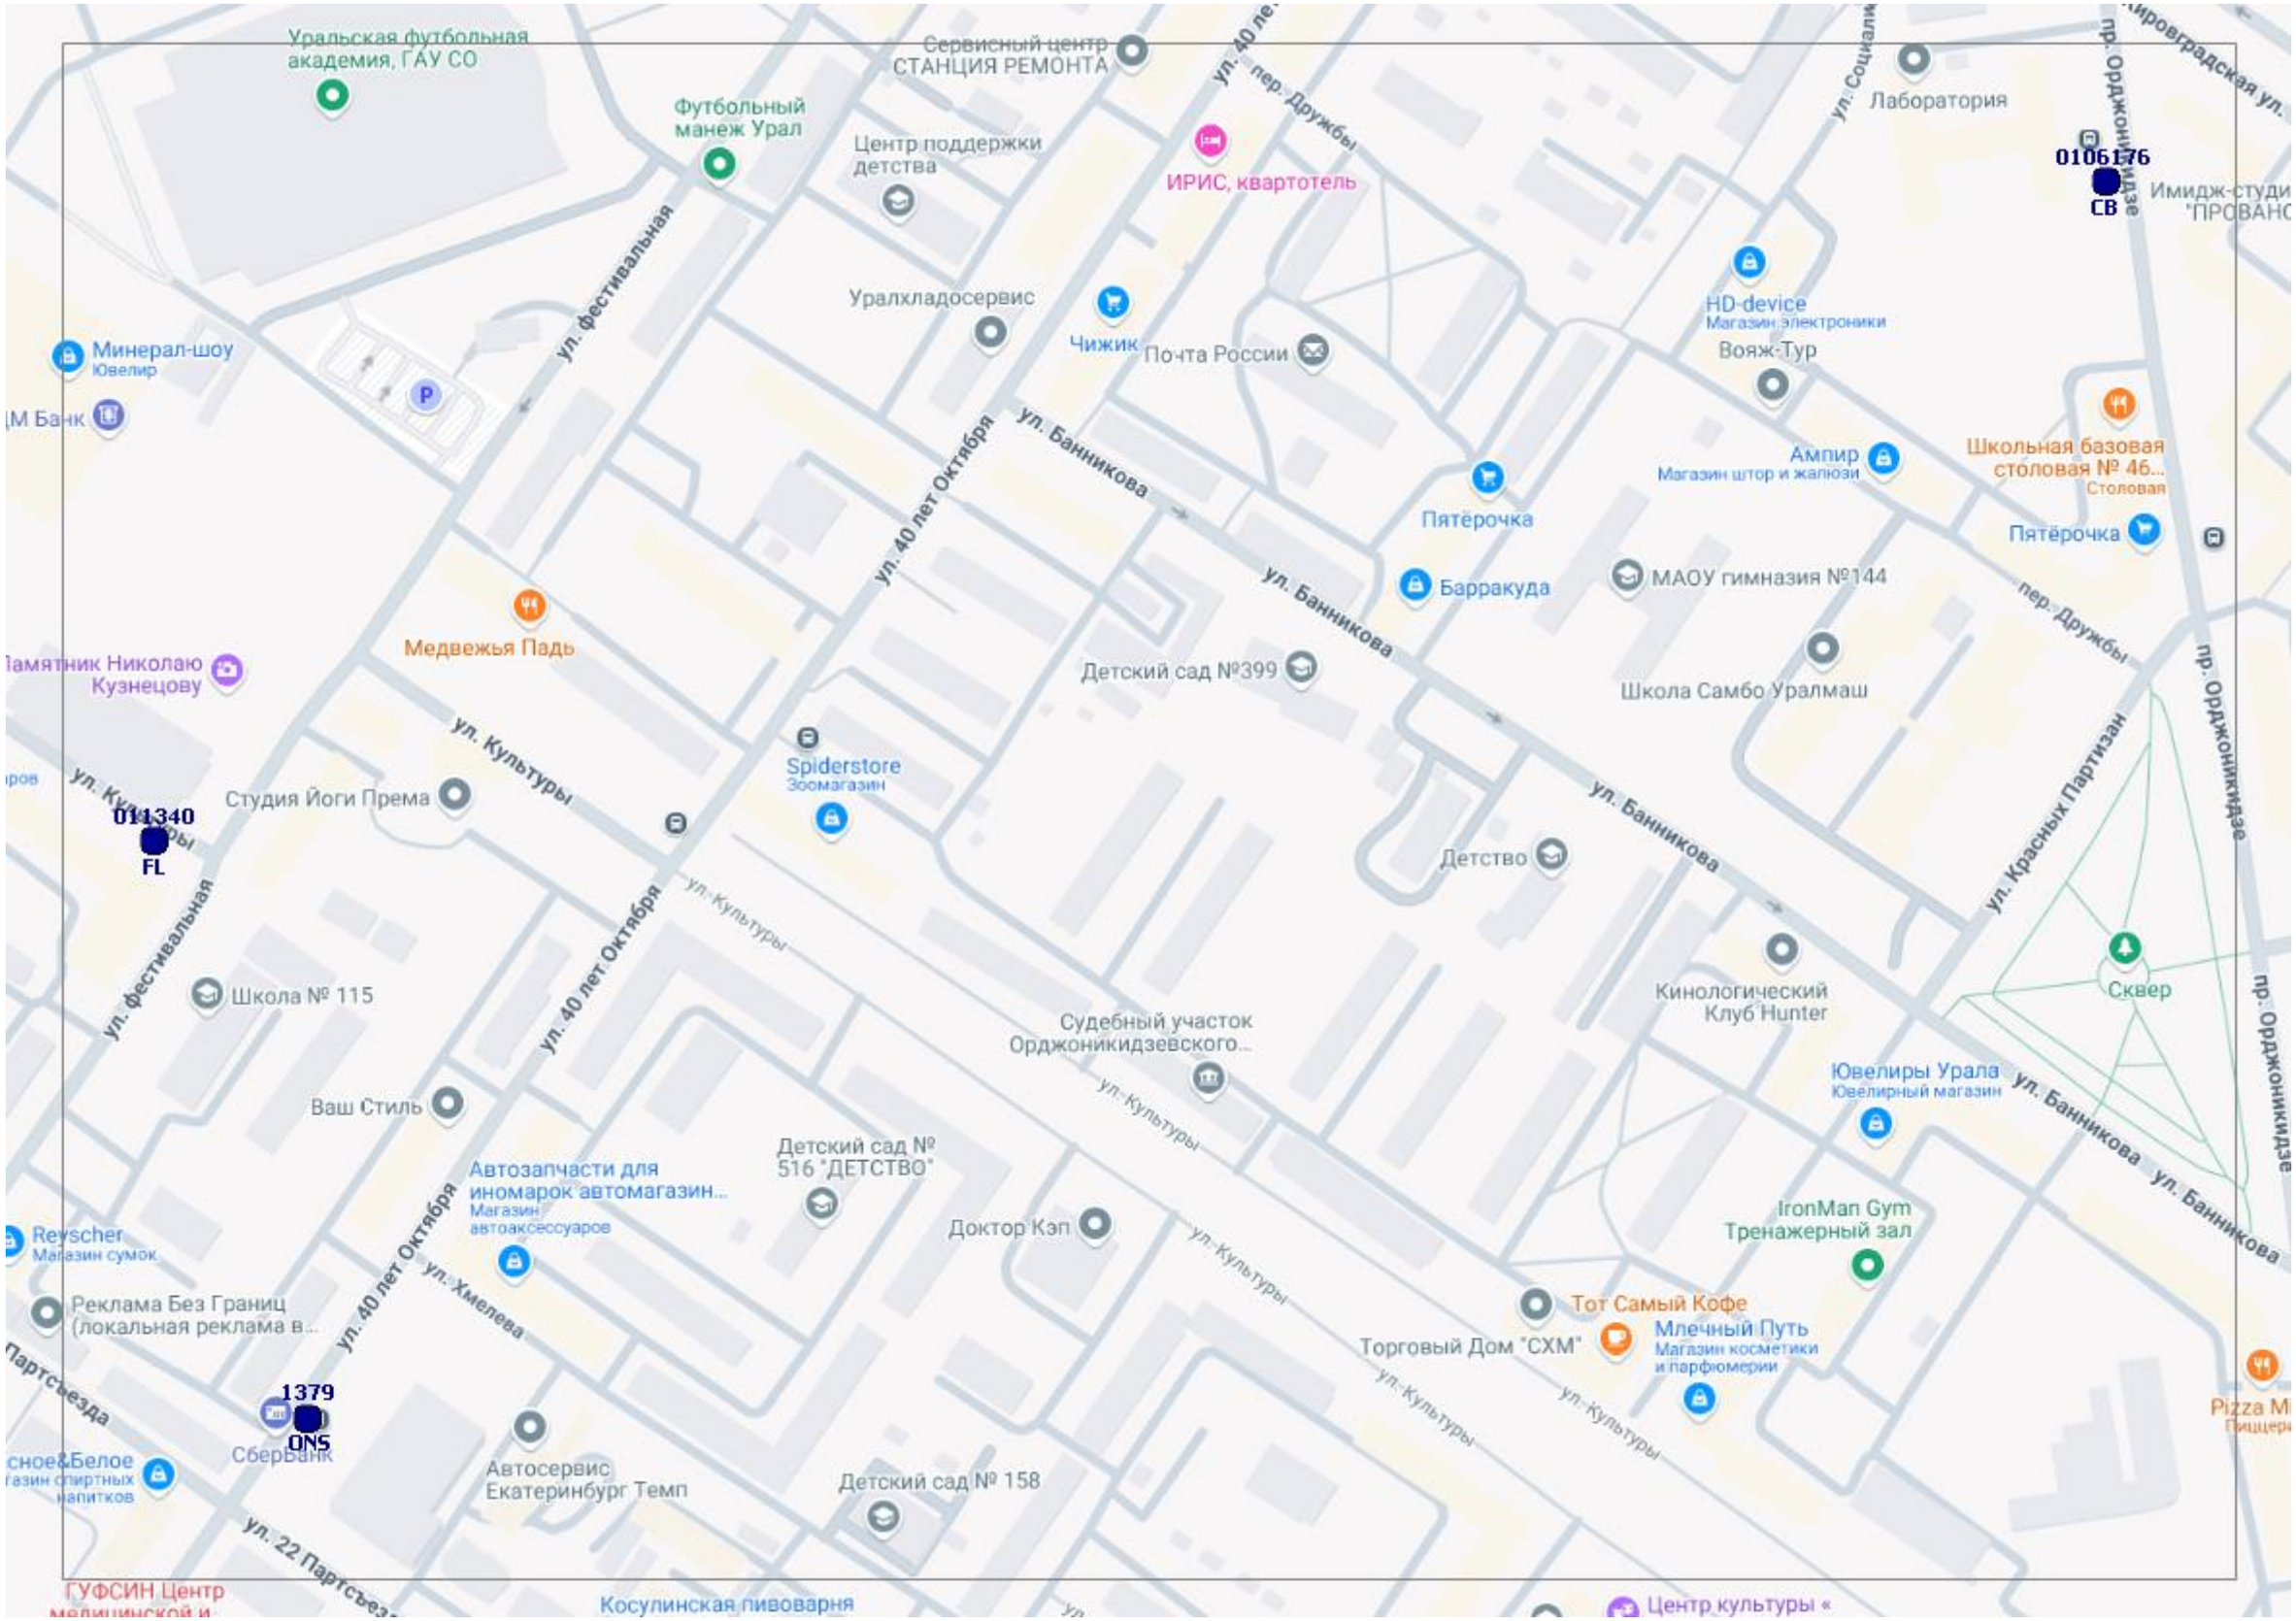
Уральская футбольная академия, ГАУ СО
Футбольный манеж Урал
Сервисный центр СТАНЦИЯ РЕМОНТА
Центр поддержки детства
ИРИС, квартотель
Лаборатория
0106176
СВ
Имидж-студи
'ПРОВАНС
Уралхладосервис
Чижик
Почта России
HD-device
Магазин электроники
Вояж-Тур
Минерал-шоу
Ювелир
ул. Фестивальная
ул. 40 лет Октября
ул. Банникова
Пятёрочка
Ампир
Магазин штор и жалюзи
Школьная базовая столовая № 46...
Столовая
Пятёрочка
Барракуда
МАОУ гимназия №144
пер. Дружбы
пр. Орджоникидзе
Медвежья Падь
Памятник Николаю Кузнецову
Детский сад №399
Школа Самбо Уралмаш
ул. Культуры
Spiderstore
Зоомагазин
011340
FL
Студия Йоги Према
ул. Банникова
Детство
ул. Красных Партизан
Школа № 115
Судебный участок Орджоникидзевского...
Кинологический Клуб Hunter
Сквер
Ваш Стиль
Автозапчасти для иномарок автомагазин...
Магазин автоаксессуаров
Детский сад № 516 "ДЕТСТВО"
Ювелиры Урала
Ювелирный магазин
IronMan Gym
Тренажерный зал
Reyscher
Магазин сумок
Доктор Кэп
Реклама Без Границ (локальная реклама в...
ул. Хмелева
Тот Самый Кофе
Торговый Дом "СХМ"
Млечный Путь
Магазин косметики и парфюмерии
1379
ONS
Сбербанк
Автосервис Екатеринбург Темп
Детский сад № 158
ул. 22 Партсъезда
ГУФСИН Центр
Косулинская пивоварня
Центр культуры «

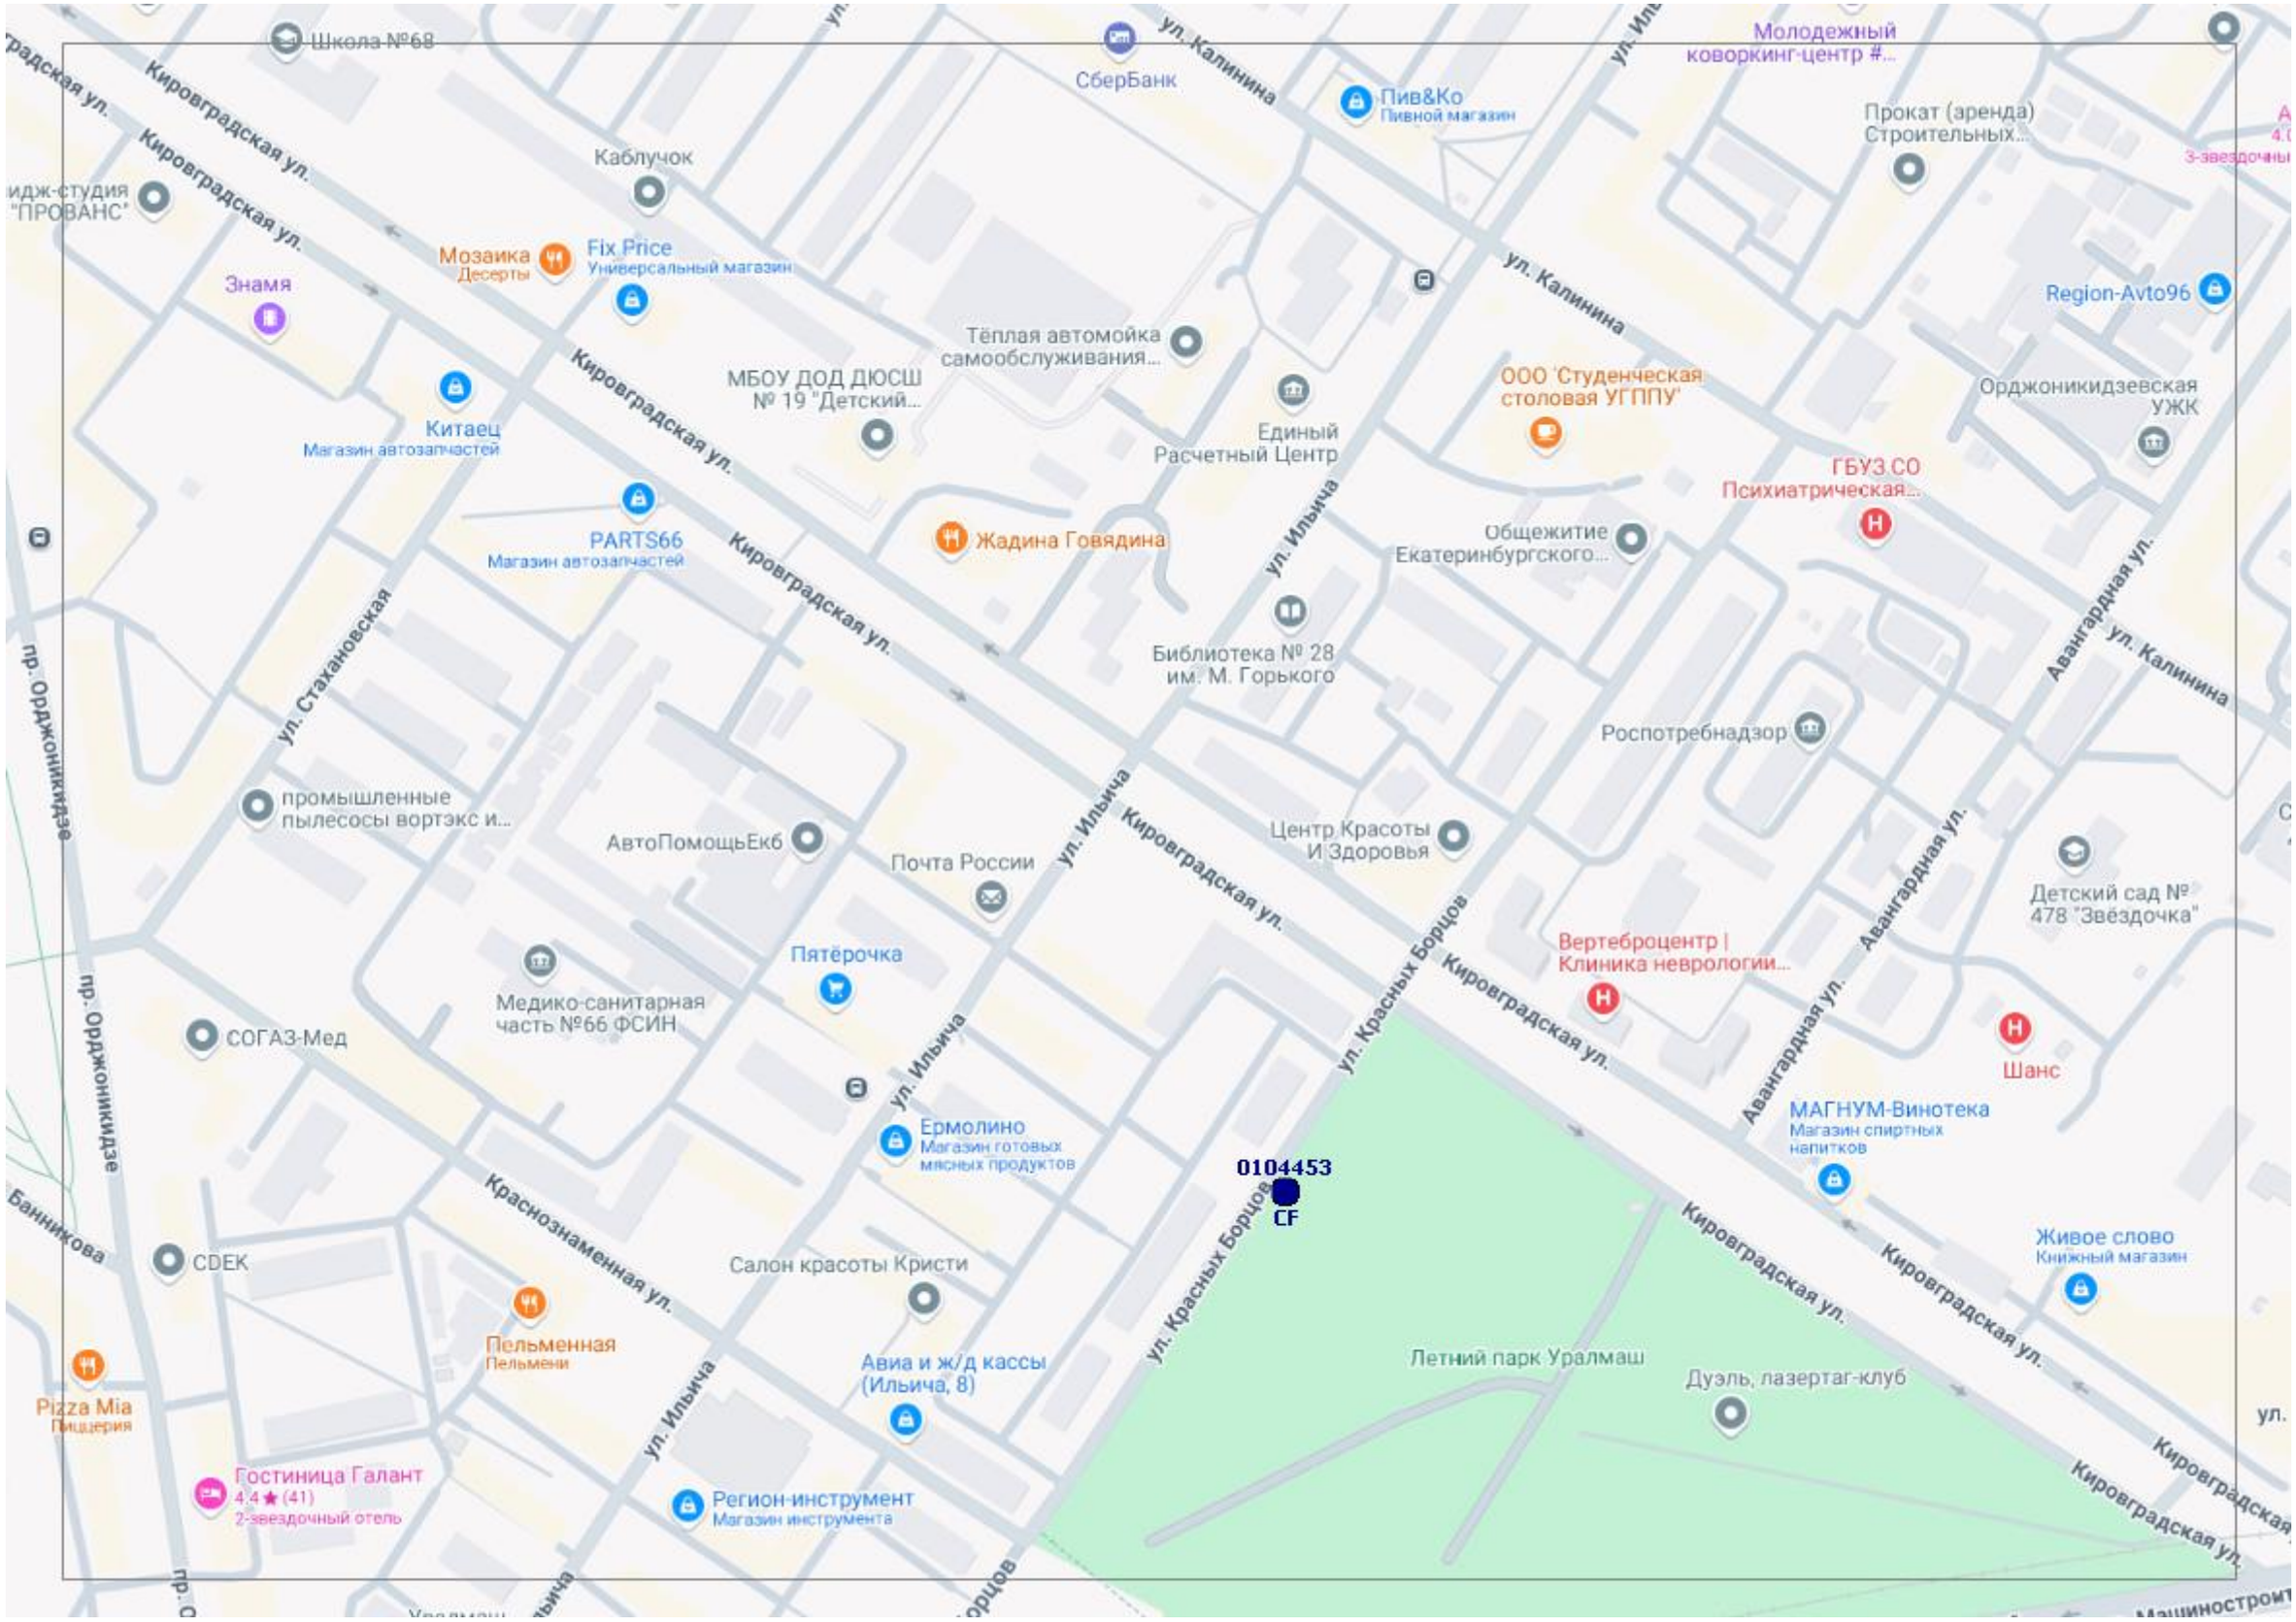
Школа №68
СберБанк
ул. Калинина
Пив&Ко
Пивной магазин
Молодежный коворкинг-центр #...
Прокат (аренда) Строительных...
Кировградская ул.
Каблучок
идж-студия "ПРОВАНС"
Мозаика
Десерты
Fix Price
Универсальный магазин
Знамя
Тёплая автомойка самообслуживания...
Region-Avto96
МБОУ ДОД ДЮСШ № 19 "Детский...
ООО 'Студенческая столовая УГППУ'
Орджоникидзевская УЖК
Китаец
Магазин автозапчастей
Единый Расчетный Центр
ГБУЗ СО Психиатрическая...
PARTS66
Магазин автозапчастей
Жадина Говядина
ул. Ильича
Общежитие Екатеринбургского...
ул. Стахановская
Библиотека № 28 им. М. Горького
Авангардная ул.
пр. Орджоникидзе
Роспотребнадзор
промышленные пылесосы вортэкс и...
АвтоПомощьЕкб
Почта России
Центр Красоты И Здоровья
Детский сад № 478 "Звёздочка"
Пятёрочка
Вертеброцентр | Клиника неврологии...
Медико-санитарная часть №66 ФСИН
СОГАЗ-Мед
Шанс
Ермолино
Магазин готовых мясных продуктов
МАГНУМ-Винотека
Магазин спиртных напитков
0104453
CF
Краснознаменная ул.
Банникова
CDEK
Салон красоты Кристи
Живое слово
Книжный магазин
Пельменная
Пельмени
Авиа и ж/д кассы (Ильича, 8)
Летний парк Уралмаш
Дуэль, лазертаг-клуб
Pizza Mia
Пиццерия
Гостиница Галант
4.4 ★ (41)
2-звездочный отель
Регион-инструмент
Магазин инструмента

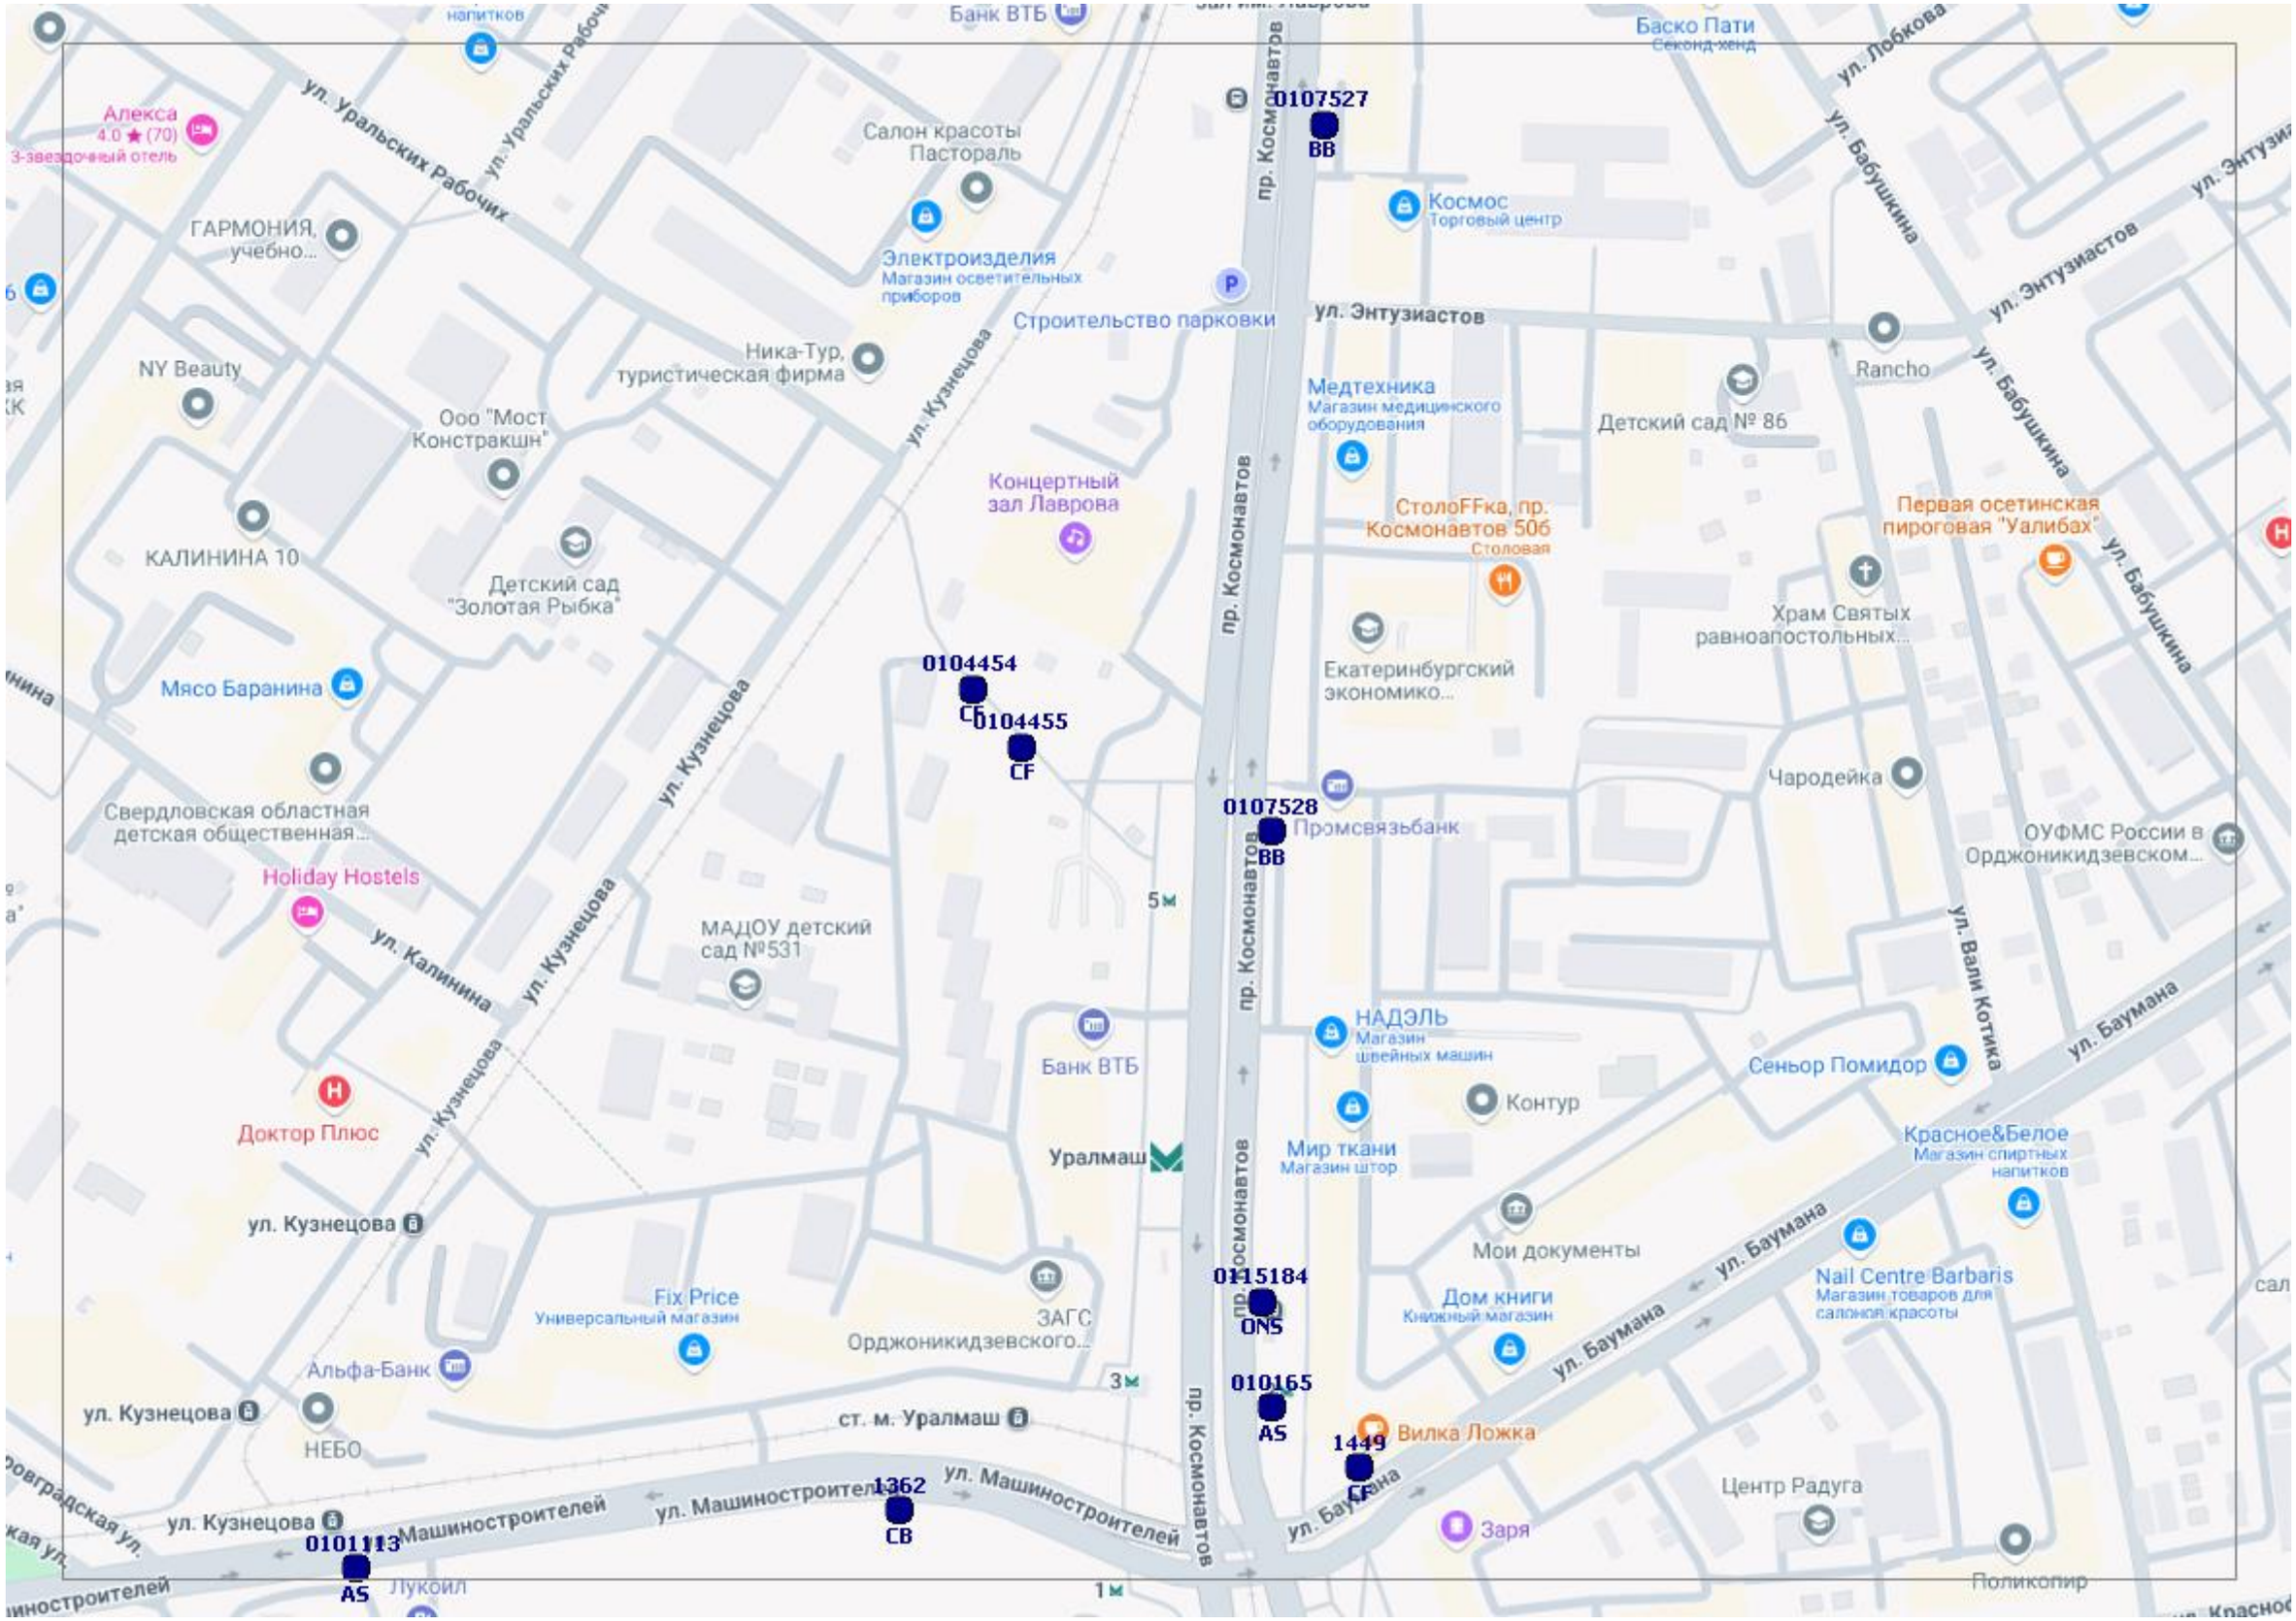
0107527
BB
0104454
CB
0104455
CF
0107528
BB
0115184
ONS
010165
AS
1449
1362
CB
0101113
AS
ул. Уральских Рабочих
пр. Космонавтов
ул. Энтузиастов
ул. Кузнецова
ул. Бабушкина
ул. Машиностроителей
ул. Баумана
ул. Калинина
ул. Вали Котика
Банк ВТБ
Космос
Торговый центр
Электроизделия
Магазин осветительных приборов
Строительство парковки
Медтехника
Магазин медицинского оборудования
Концертный зал Лаврова
СтолоFFка, пр. Космонавтов 50б
Столовая
Детский сад № 86
Rancho
Первая осетинская пироговая "Уалибах"
Храм Святых равноапостольных...
Екатеринбургский экономико...
Чародейка
Промсвязьбанк
ОУФМС России в Орджоникидзевском...
Баско Пати
Секонд-хенд
Салон красоты Пастораль
Ника-Тур, туристическая фирма
Ооо "Мост Констракшн"
NY Beauty
КАЛИНИНА 10
Детский сад "Золотая Рыбка"
Мясо Баранина
Свердловская областная детская общественная...
Holiday Hostels
Доктор Плюс
МАДОУ детский сад №531
Банк ВТБ
Уралмаш
ЗАГС Орджоникидзевского...
Fix Price
Универсальный магазин
Альфа-Банк
НЕБО
Лукойл
НАДЭЛЬ
Магазин швейных машин
Контур
Мир ткани
Магазин штор
Мои документы
Дом книги
Книжный магазин
Вилка Ложка
Заря
Сеньор Помидор
Красное&Белое
Магазин спиртных напитков
Nail Centre Barbaris
Магазин товаров для салонов красоты
Центр Радуга
Поликопир
ул. Кузнецова
ул. Машиностроителей
ул. Баумана
ул. Калинина
ул. Уральских Рабочих
ул. Кузнецова
ул. Энтузиастов
ул. Бабушкина
ул. Вали Котика
ул. Баумана

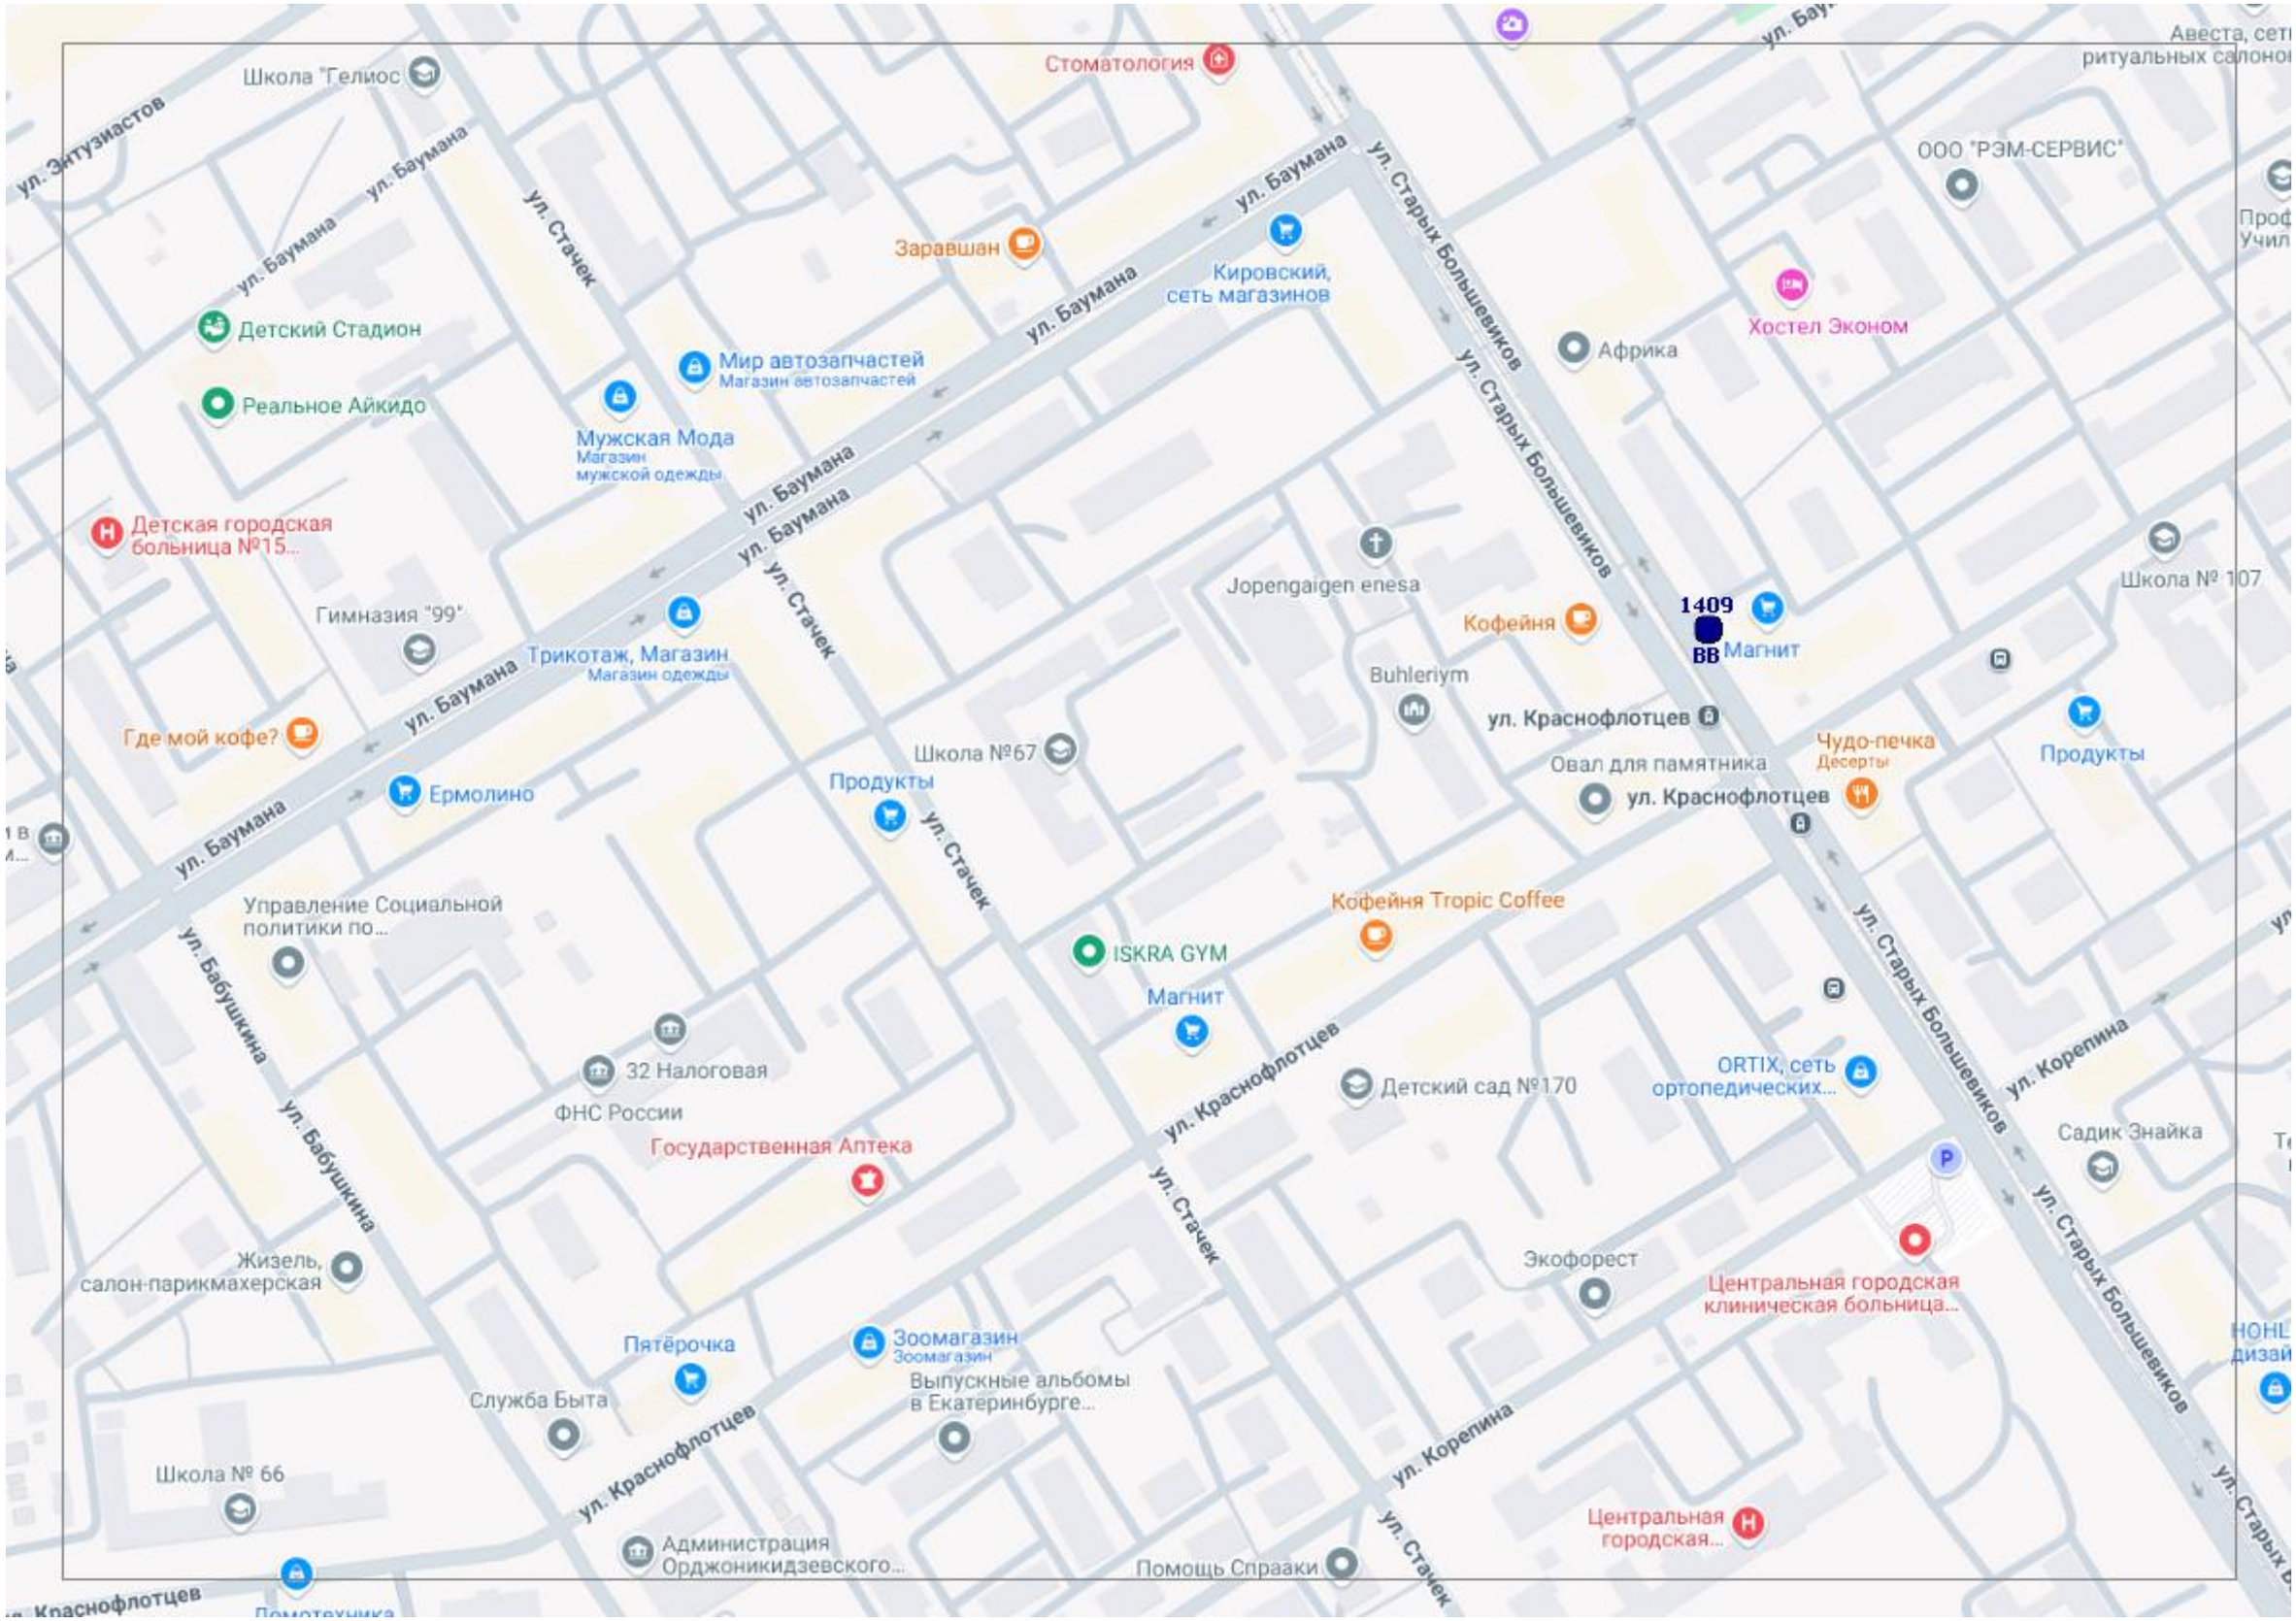
Школа "Гелиос
ул. Энтузиастов
ул. Баумана
ул. Стачек
Стоматология
Заравшан
Кировский, сеть магазинов
ул. Старых Большевиков
ООО "РЭМ-СЕРВИС"
Авеста, сеть ритуальных салонов
Детский Стадион
Мир автозапчастей
Магазин автозапчастей
Африка
Хостел Эконом
Реальное Айкидо
Мужская Мода
Магазин мужской одежды
Детская городская больница №15...
Гимназия "99"
Трикотаж, Магазин
Магазин одежды
Jopengaigen enesa
Кофейня
1409
ВВ
Магнит
Школа № 107
Buhleriym
ул. Краснофлотцев
Где мой кофе?
Ермолино
Школа №67
Продукты
Овал для памятника
Чудо-печка
Десерты
Продукты
Управление Социальной политики по...
ул. Бабушкина
ISKRA GYM
Кофейня Tropic Coffee
Магнит
32 Налоговая ФНС России
Детский сад №170
ORTIX, сеть ортопедических...
ул. Корепина
Садик Знайка
Государственная Аптека
Жизель, салон-парикмахерская
Экофорест
Центральная городская клиническая больница...
Пятёрочка
Зоомагазин
Зоомагазин
Выпускные альбомы в Екатеринбурге...
Служба Быта
Школа № 66
Администрация Орджоникидзевского...
Помощь Спрааки
Центральная городская...
Помотехника

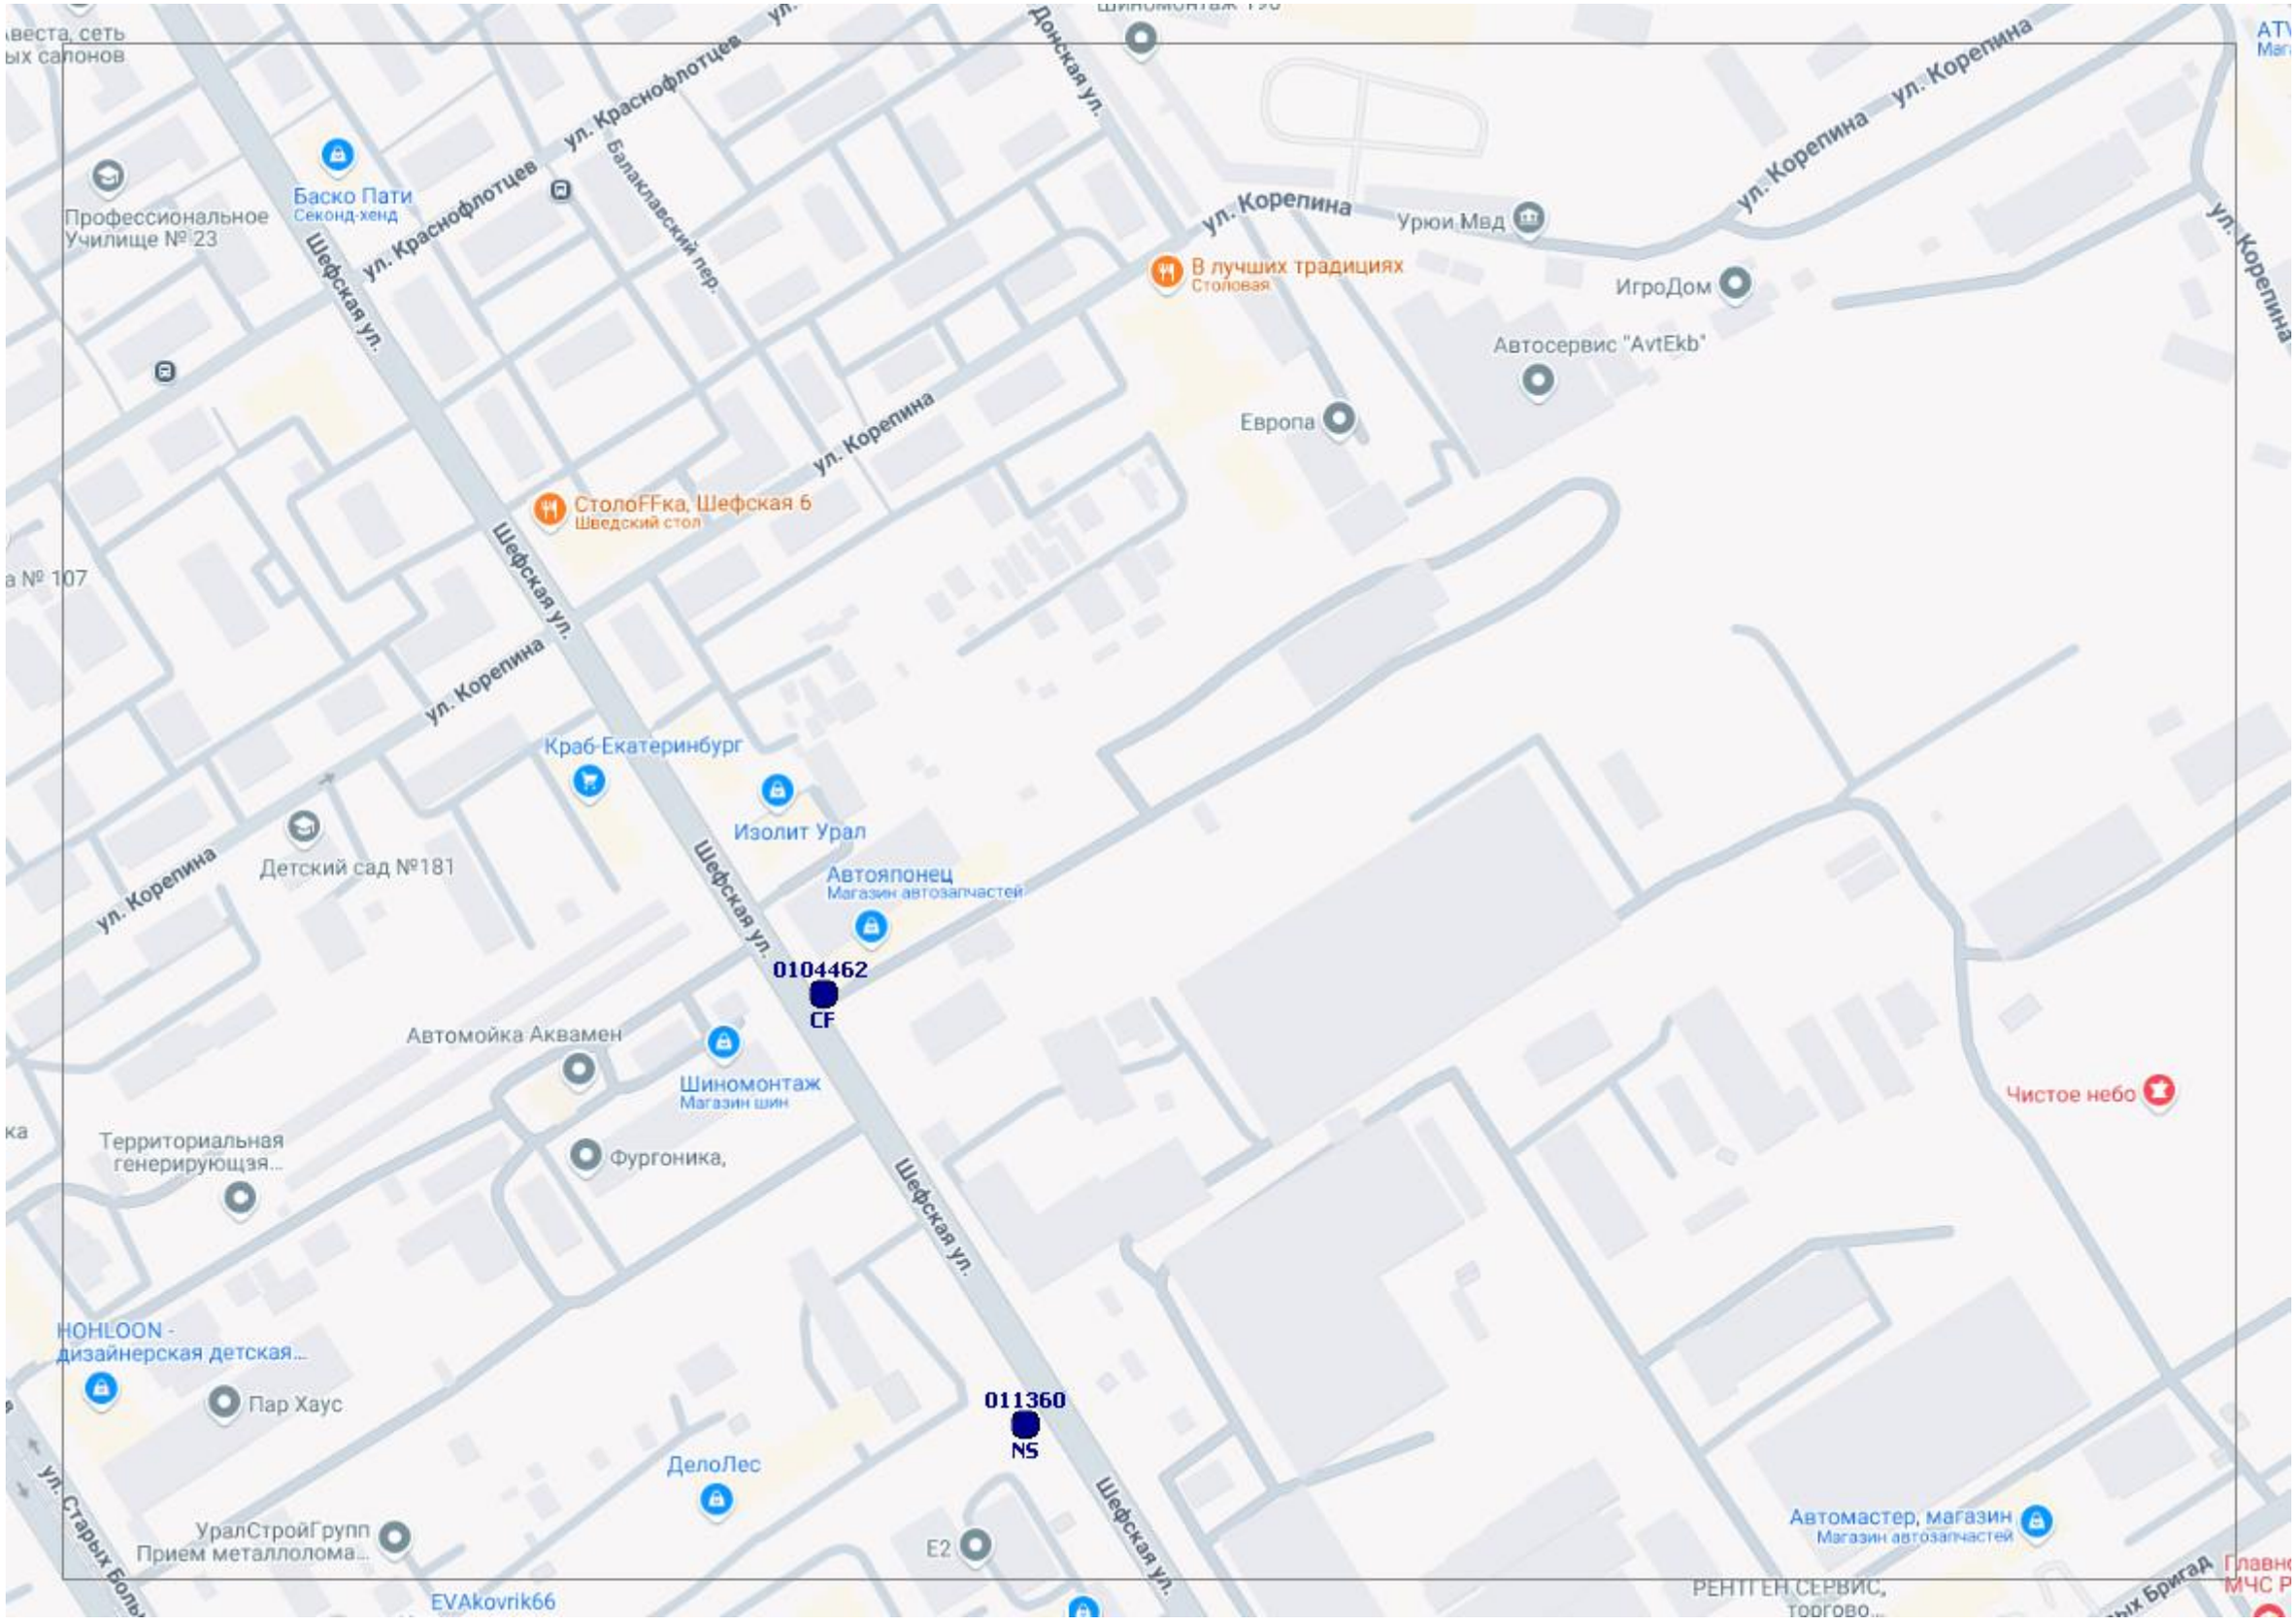
Баско Пати
Секонд-хенд
Профессиональное Училище № 23
ул. Краснофлотцев
Балаклавский пер.
Шефская ул.
Донская ул.
ул. Корепина
Урюи Мвд
В лучших традициях
Столовая
ИгроДом
Автосервис "AvtEkb"
Европа
СтолоFFка, Шефская 6
Шведский стол
Краб-Екатеринбург
Изолит Урал
Автояпонец
Магазин автозапчастей
Детский сад №181
0104462
CF
Автомойка Аквамен
Шиномонтаж
Магазин шин
Фургоника,
Территориальная генерирующая...
Чистое небо
HOHLOON - дизайнерская детская...
Пар Хаус
011360
NS
ДелоЛес
УралСтройГрупп Прием металлолома...
E2
Автомастер, магазин
Магазин автозапчастей
EVAkovrik66
ул. Старых Больш

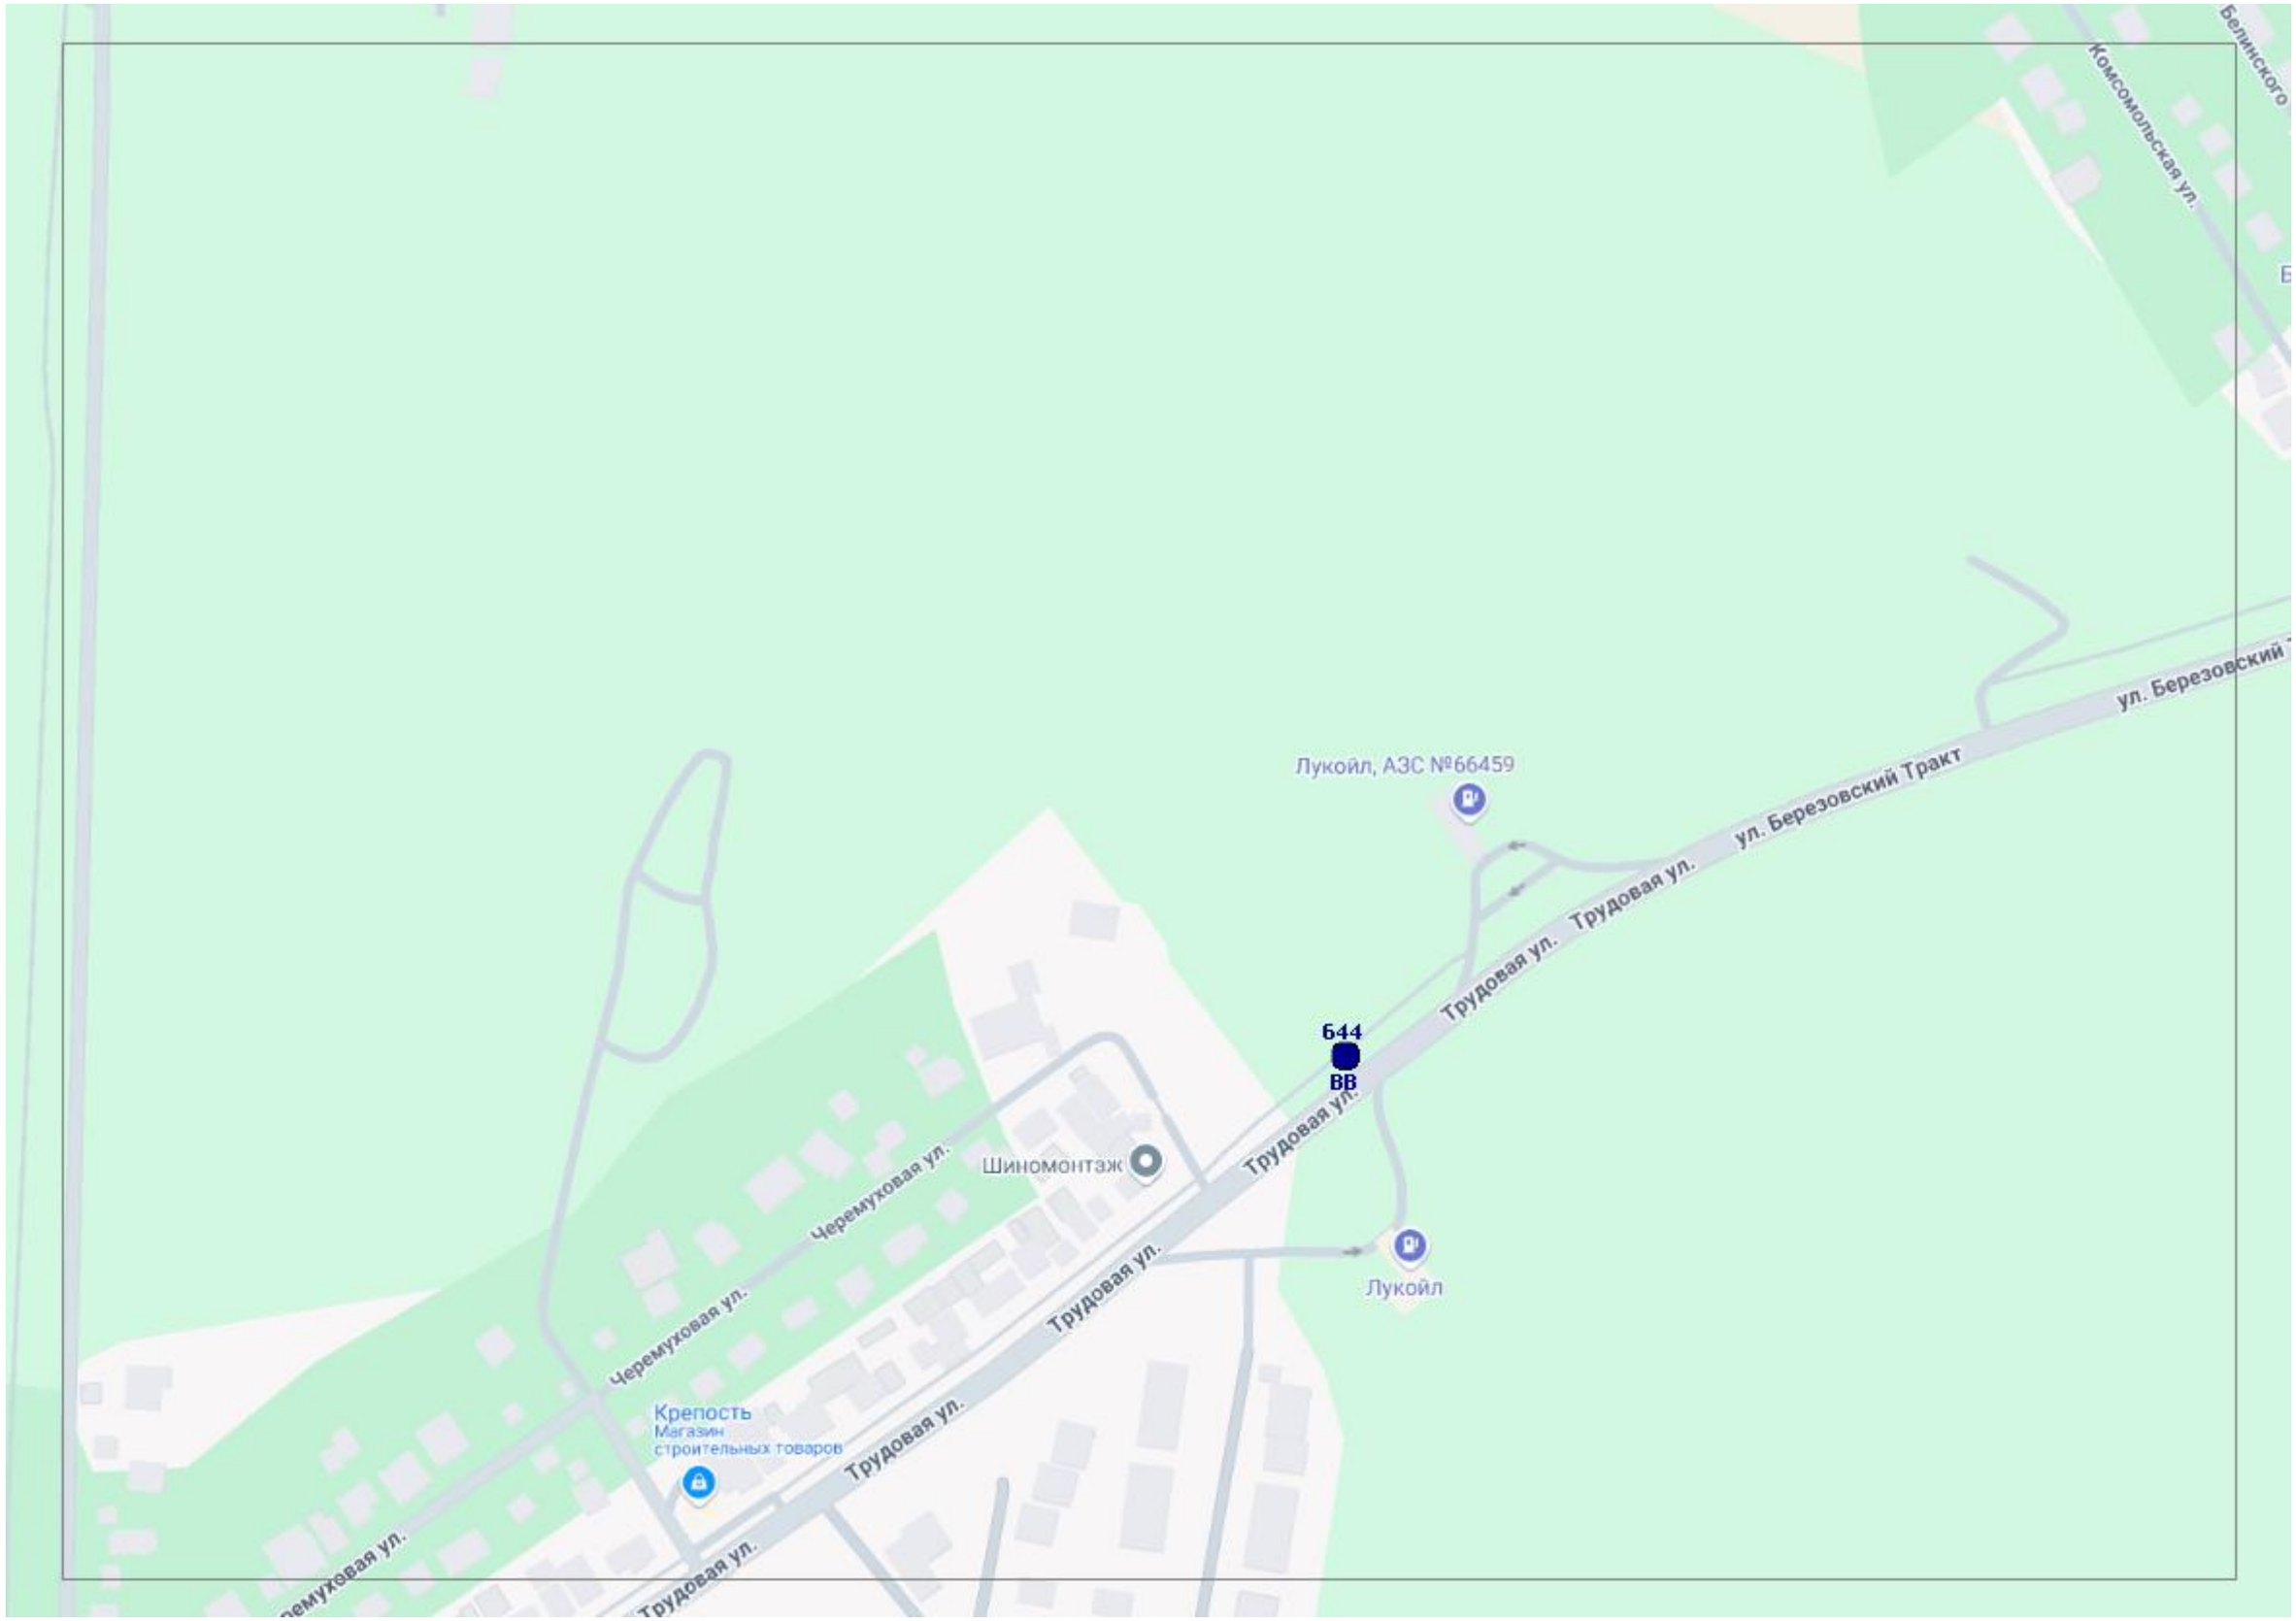
Комсомольская ул.
Белинского
Лукойл, АЗС №66459
ул. Березовский Тракт
Трудовая ул.
Трудовая ул.
Трудовая ул.
Б44
ВВ
Шиномонтаж
Черемуховая ул.
Черемуховая ул.
Трудовая ул.
Лукойл
Крепость
Магазин
строительных товаров
Трудовая ул.
Трудовая ул.
Черемуховая ул.

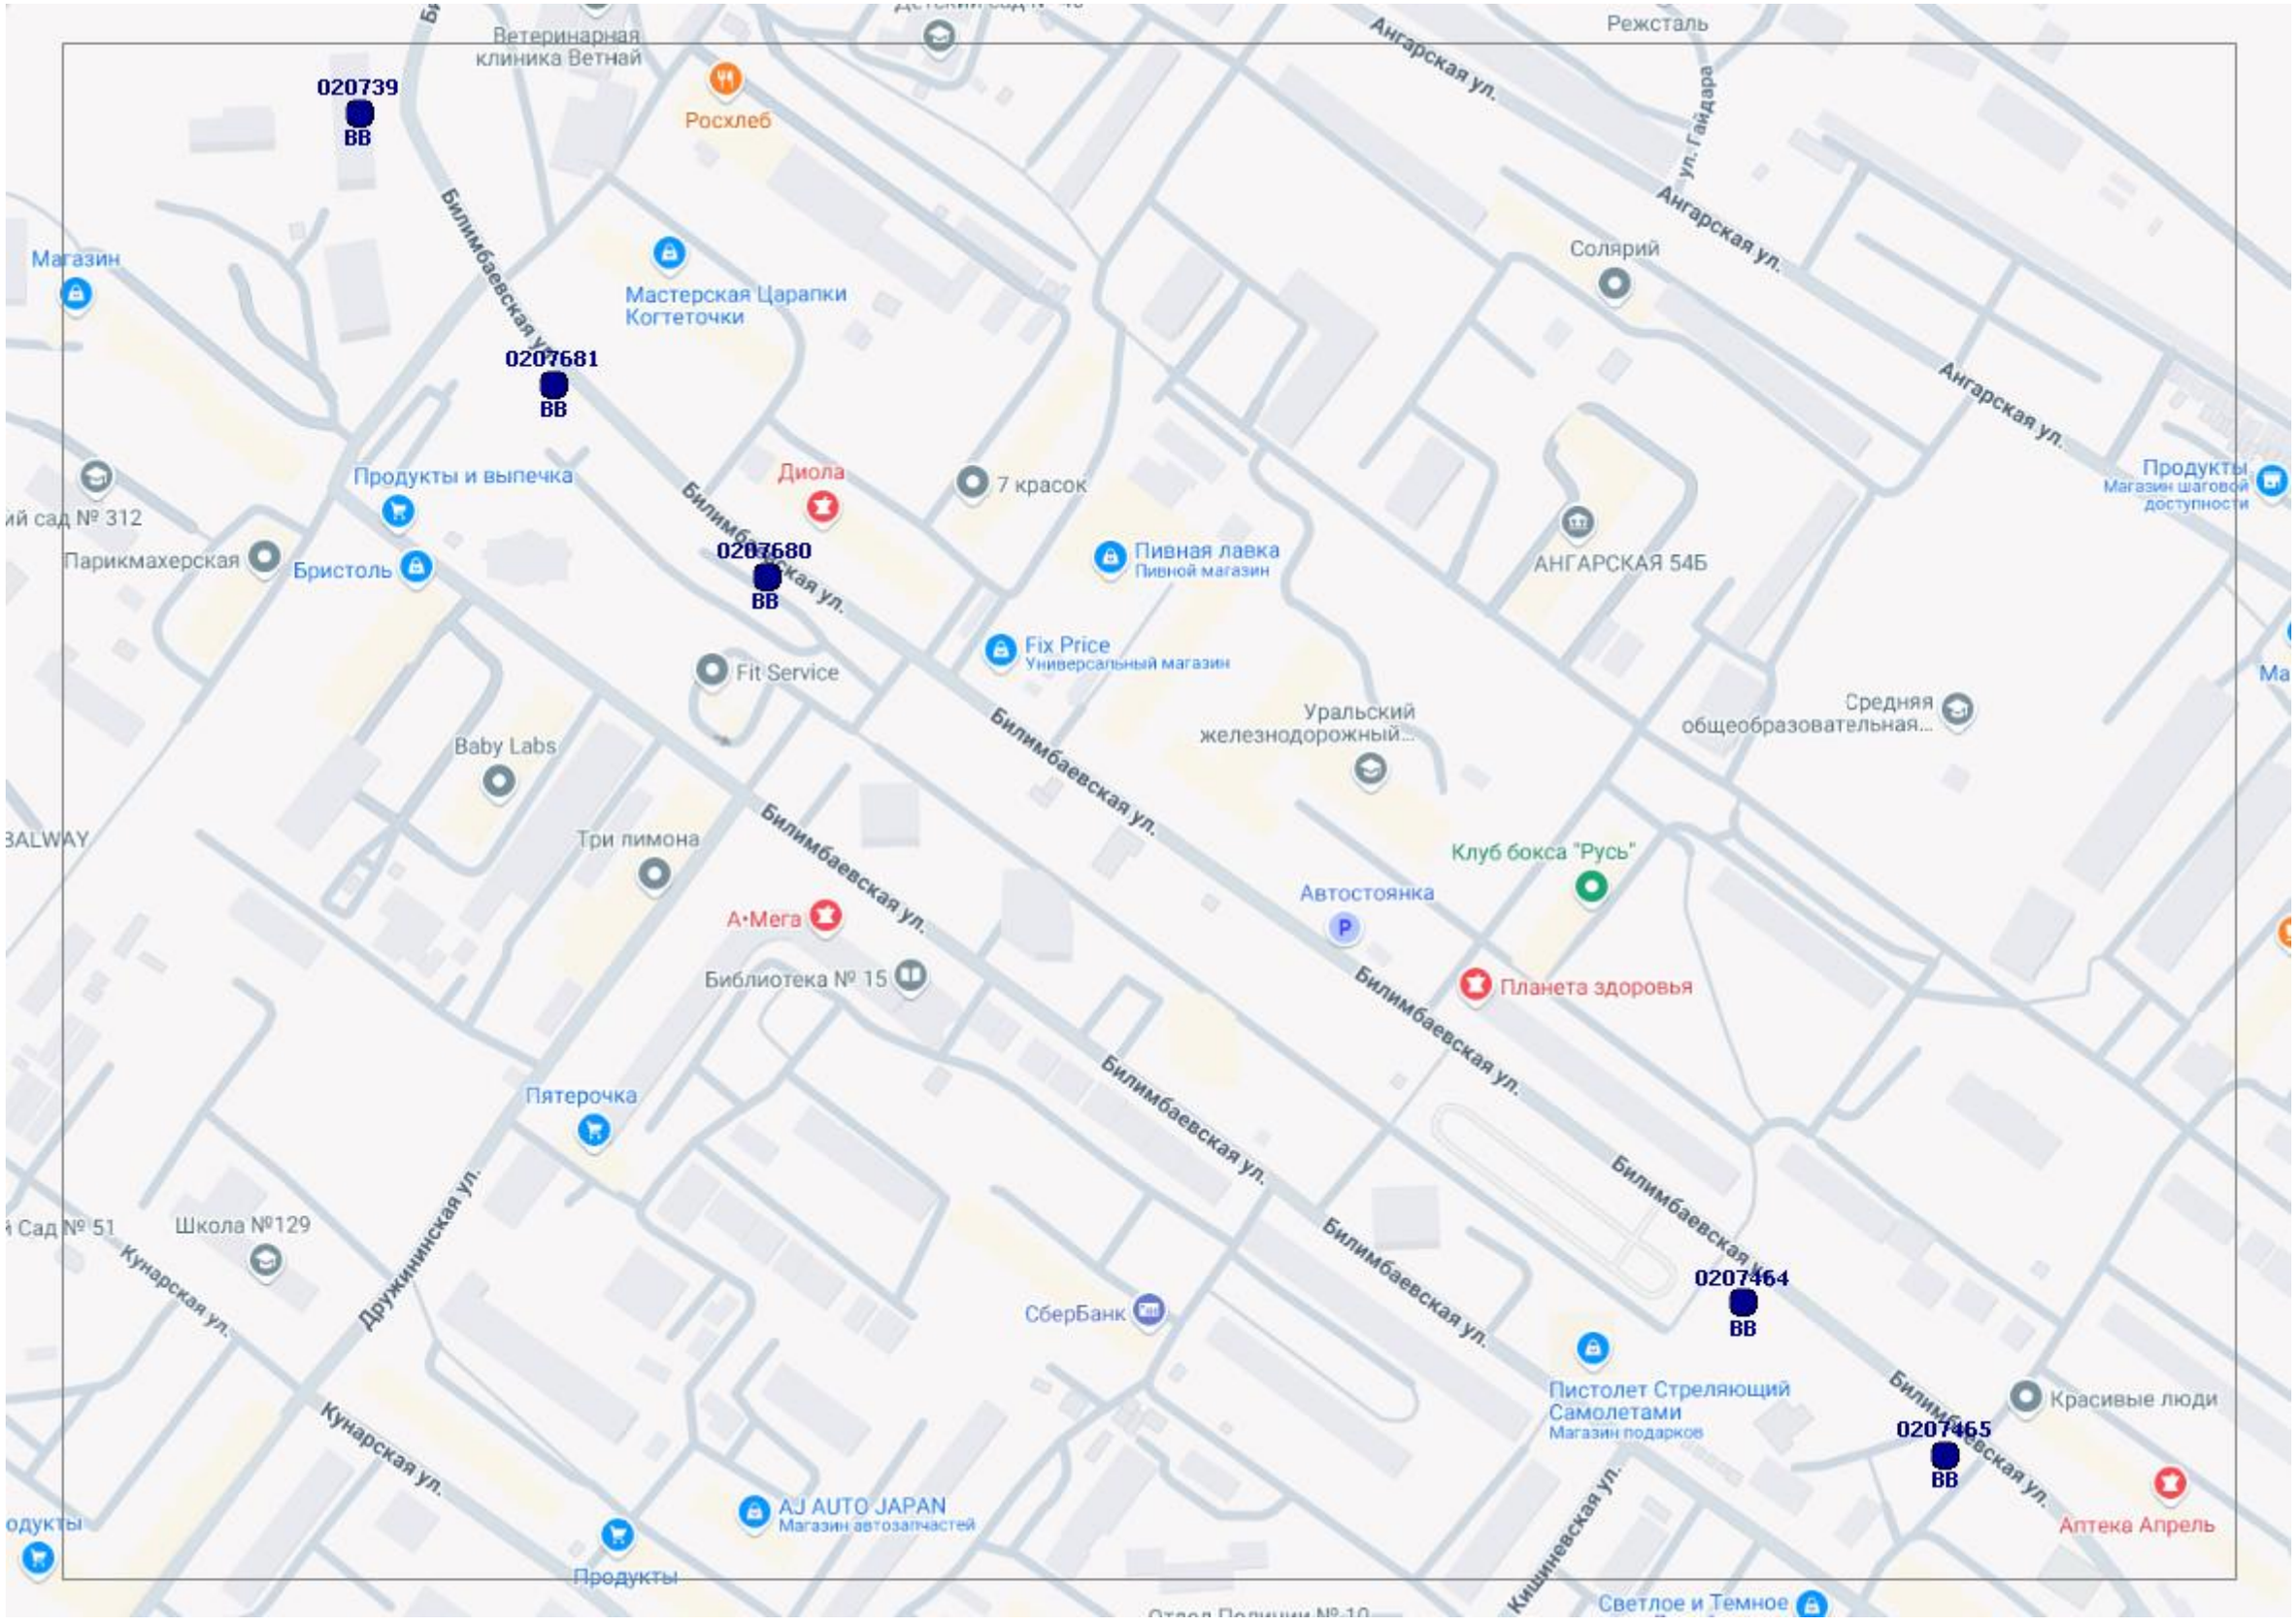
020739
ВВ
0207681
ВВ
0207680
ВВ
0207464
ВВ
0207465
ВВ
Ветеринарная клиника Ветнай
Росхлеб
Режсталь
Ангарская ул.
ул. Гайдара
Магазин
Мастерская Царапки Когтеточки
Солярий
Продукты и выпечка
Диола
7 красок
Продукты
Магазин шаговой доступности
Парикмахерская
Бристоль
Пивная лавка
Пивной магазин
АНГАРСКАЯ 54Б
Fix Price
Универсальный магазин
Fit Service
Baby Labs
Уральский железнодорожный...
Средняя общеобразовательная...
Три лимона
Клуб бокса "Русь"
Автостоянка
А•Мега
Планета здоровья
Библиотека № 15
Пятерочка
Школа №129
СберБанк
Пистолет Стреляющий Самолетами
Магазин подарков
Красивые люди
AJ AUTO JAPAN
Магазин автозапчастей
Аптека Апрель
Продукты
Светлое и Темное
Билимбаевская ул.
Кунарская ул.
Дружининская ул.
Кишиневская ул.

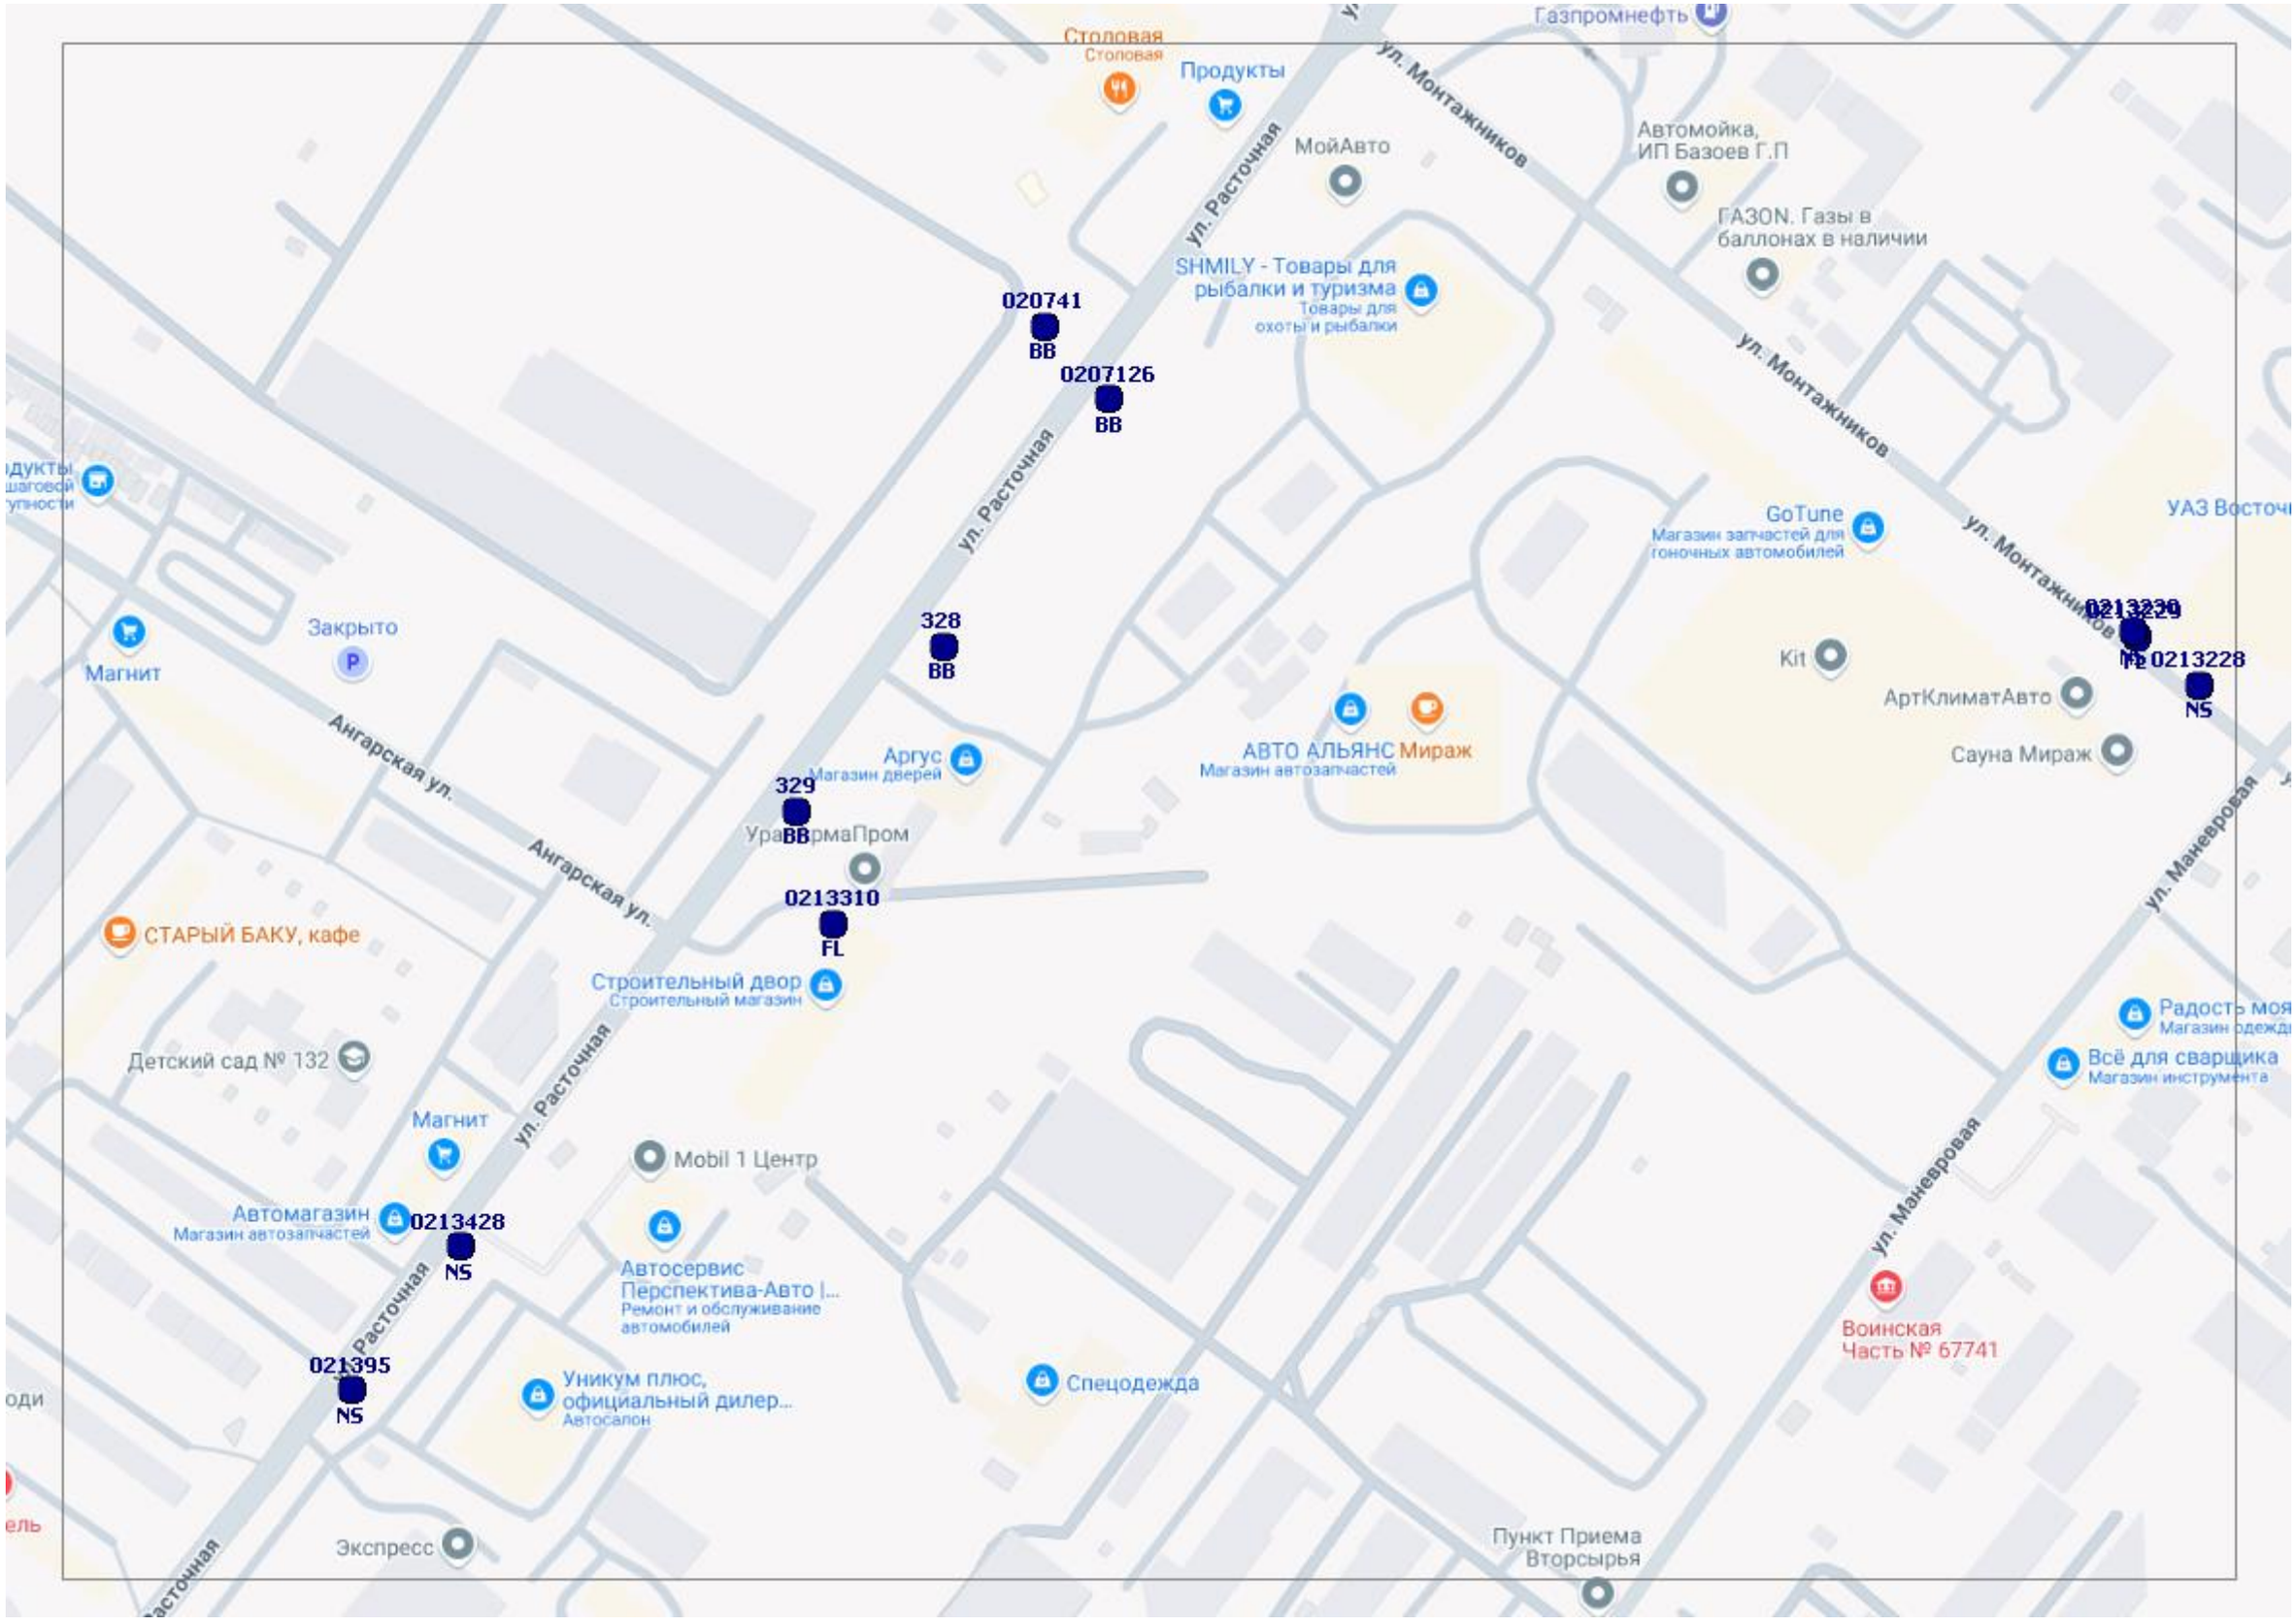
Столовая
Столовая
Продукты
Газпромнефть
ул. Монтажников
ул. Расточная
МойАвто
Автомойка,
ИП Базоев Г.П
ГАЗОN. Газы в
баллонах в наличии
SHMILY - Товары для
рыбалки и туризма
Товары для
охоты и рыбалки
020741
BB
0207126
BB
ул. Монтажников
GoTune
Магазин запчастей для
гоночных автомобилей
УАЗ Восточ
328
BB
Магнит
Закрыто
Ангарская ул.
Kit
АртКлиматАвто
Сауна Мираж
АВТО АЛЬЯНС
Магазин автозапчастей
Мираж
Аргус
Магазин дверей
329
BB
УралТермаПром
0213310
FL
СТАРЫЙ БАКУ, кафе
Строительный двор
Строительный магазин
Детский сад № 132
Радость моя
Магазин одежды
Всё для сварщика
Магазин инструмента
ул. Маневровая
Магнит
Mobil 1 Центр
Автомагазин
Магазин автозапчастей
0213428
NS
Автосервис
Перспектива-Авто |...
Ремонт и обслуживание
автомобилей
Воинская
Часть № 67741
021395
NS
Уникум плюс,
официальный дилер...
Автосалон
Спецодежда
Экспресс
Пункт Приема
Вторсырья

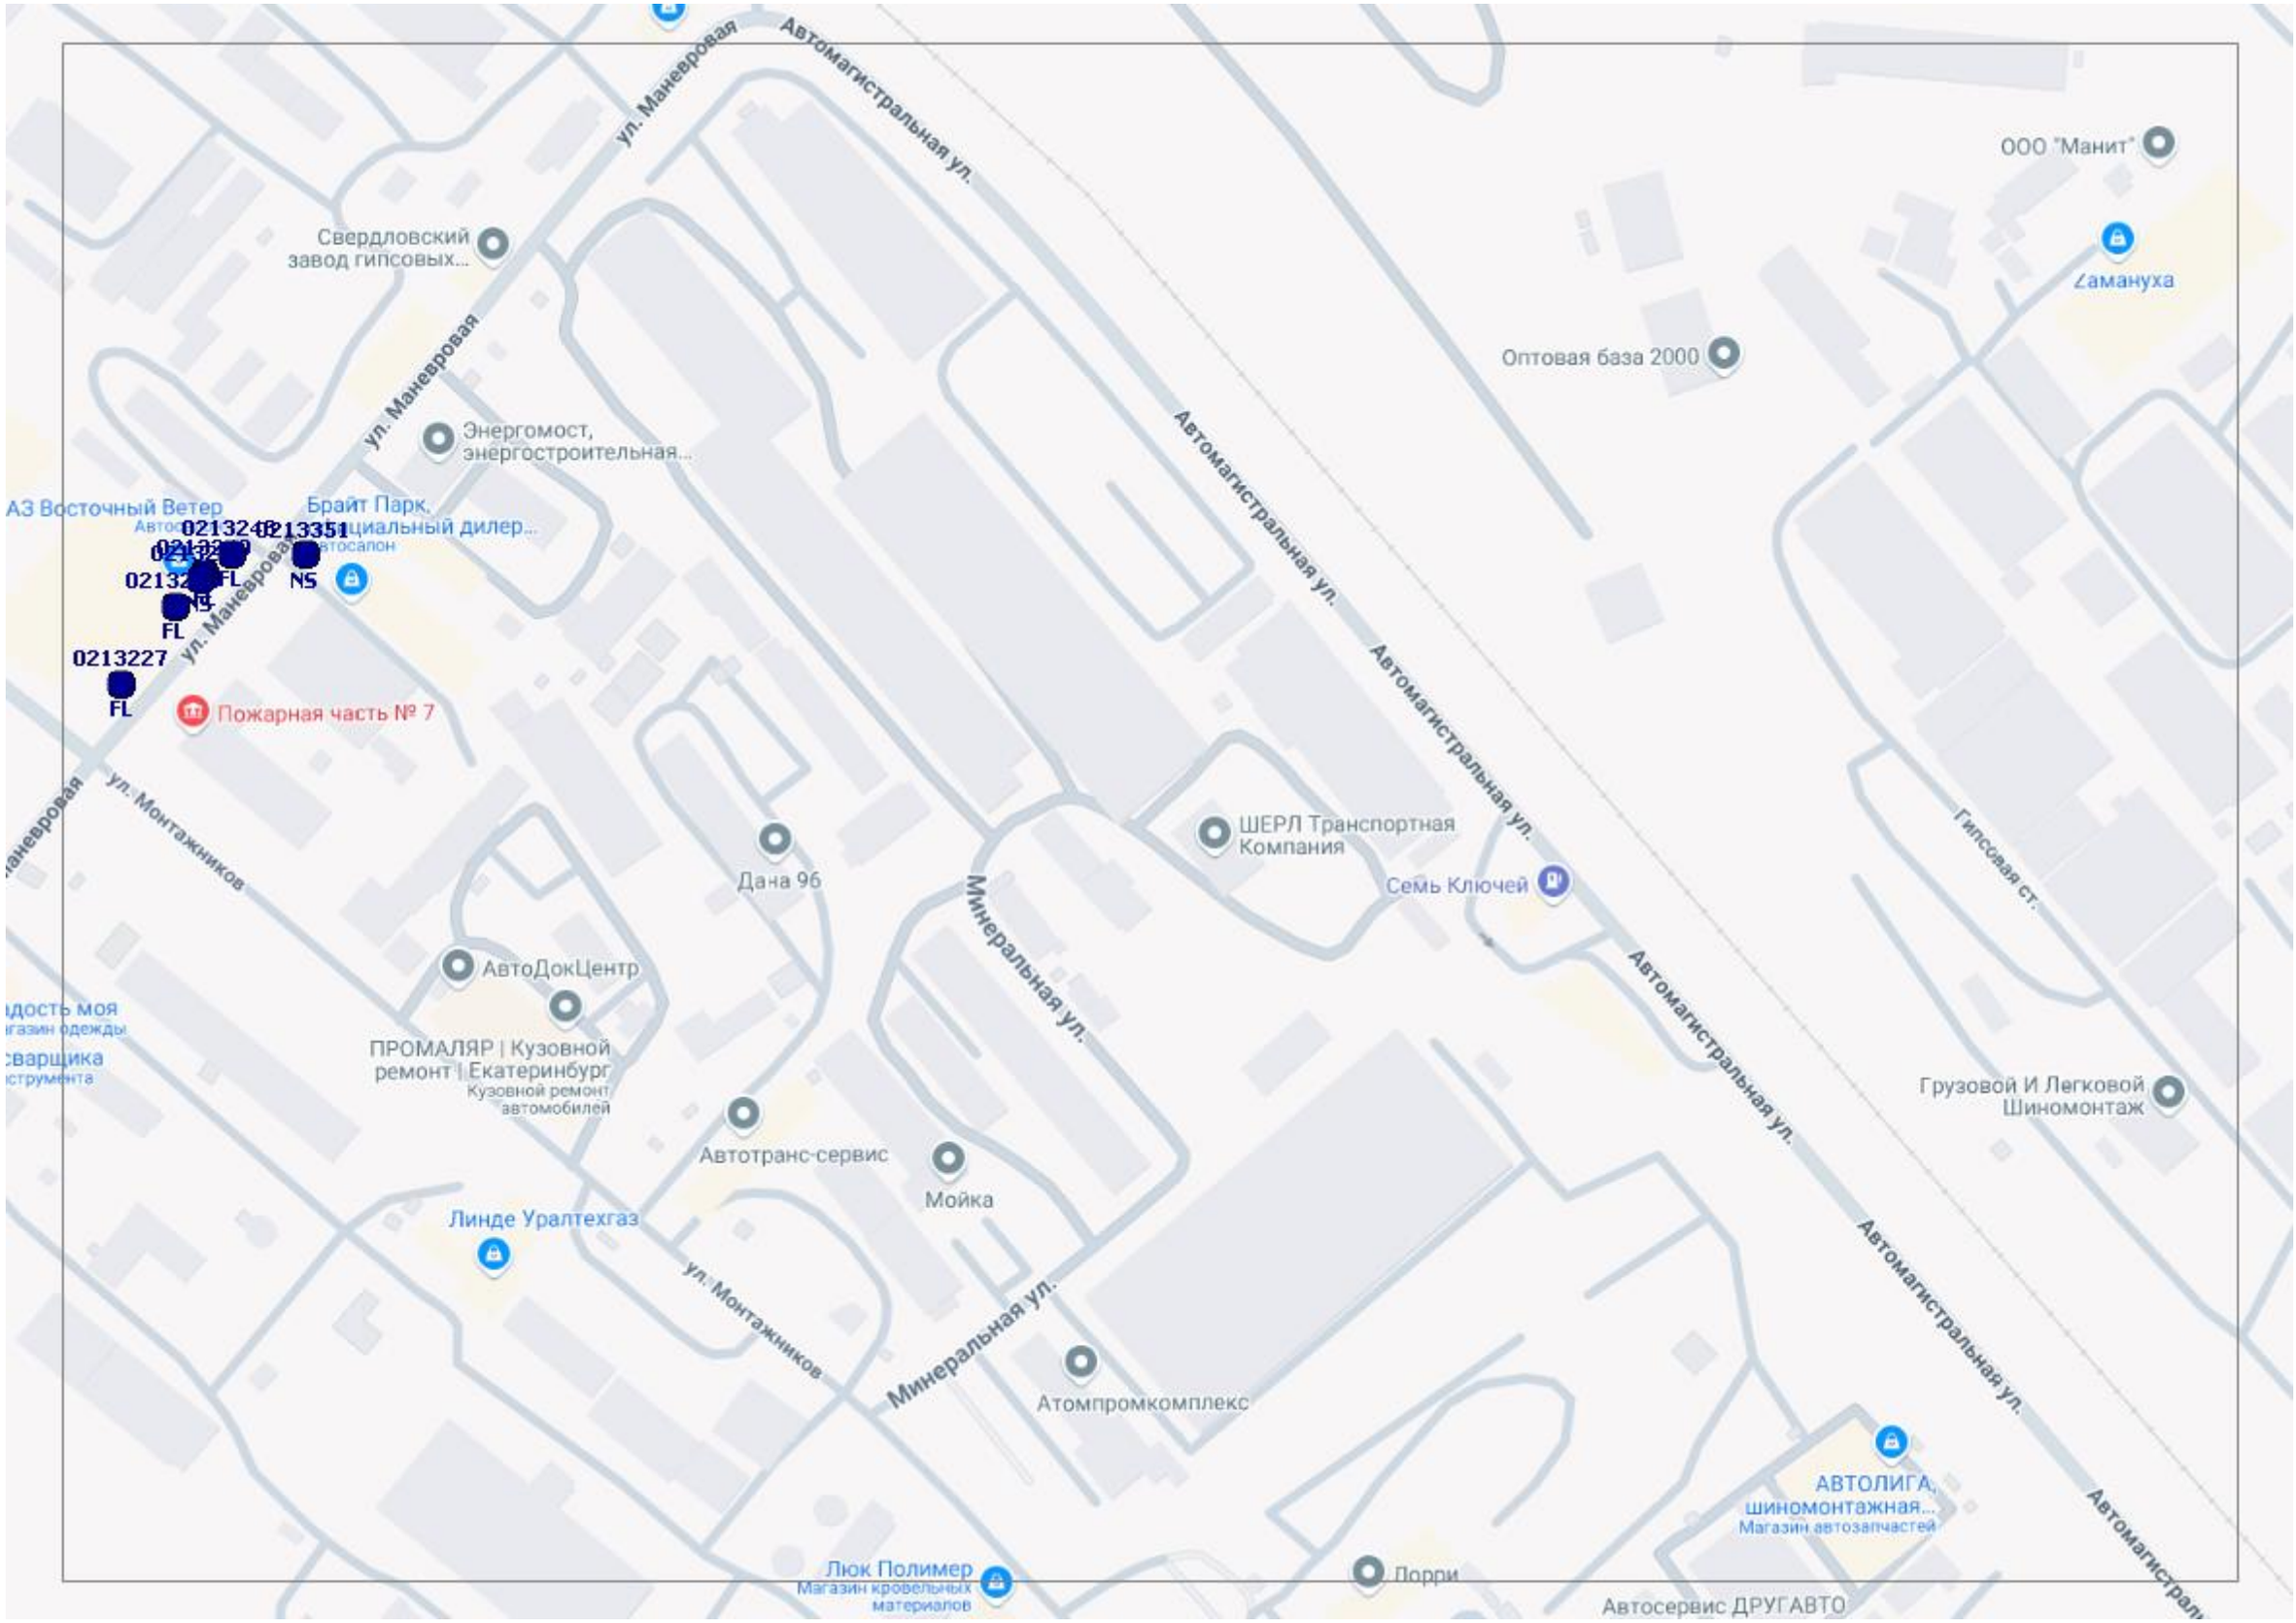
ул. Маневровая
Автомагистральная ул.
ООО "Манит"
Замануха
Свердловский завод гипсовых...
Оптовая база 2000
Энергомост, энергостроительная...
АЗ Восточный Ветер
Брайт Парк, официальный дилер...
Автосалон
0213244
0213351
0213227
FL
NS
Пожарная часть № 7
ул. Монтажников
Дана 96
ШЕРЛ Транспортная Компания
Семь Ключей
Минеральная ул.
Гипсовая ст.
АвтоДокЦентр
ПРОМАЛЯР | Кузовной ремонт | Екатеринбург
Кузовной ремонт автомобилей
Автотранс-сервис
Мойка
Грузовой И Легковой Шиномонтаж
Линде Уралтехгаз
Атомпромкомплекс
АВТОЛИГА, шиномонтажная...
Магазин автозапчастей
Люк Полимер
Магазин кровельных материалов
Лорри
Автосервис ДРУГАВТО

Серовский тракт
Диагностический Центр. Прививочный...
Суворовский пер.
Студия автозвука и шумоизоляции...
MALINA HOUSE, студия красоты
Павловская ул.
Боткинская ул.
Ржевская ул.
Орловская ул.
Никольский пер.
Хозтовары
ул донбасская 8
ул. Лукиных
СПОРТДОМ
Автомастер, автосервис по кузовному...
Пансионат «Как Дома» - круглосуточный...«
МИР АВТОМОБИЛЬНЫХ...
Магазин шин
Арт-Декор66
Кастом Мастерская
UpGrade
Акватория
УралВидеоПрофи - Видеонаблюдение...
031522
1367
ONS
BB
Трофей
Магазин рыболовных товаров
Газпромнефть

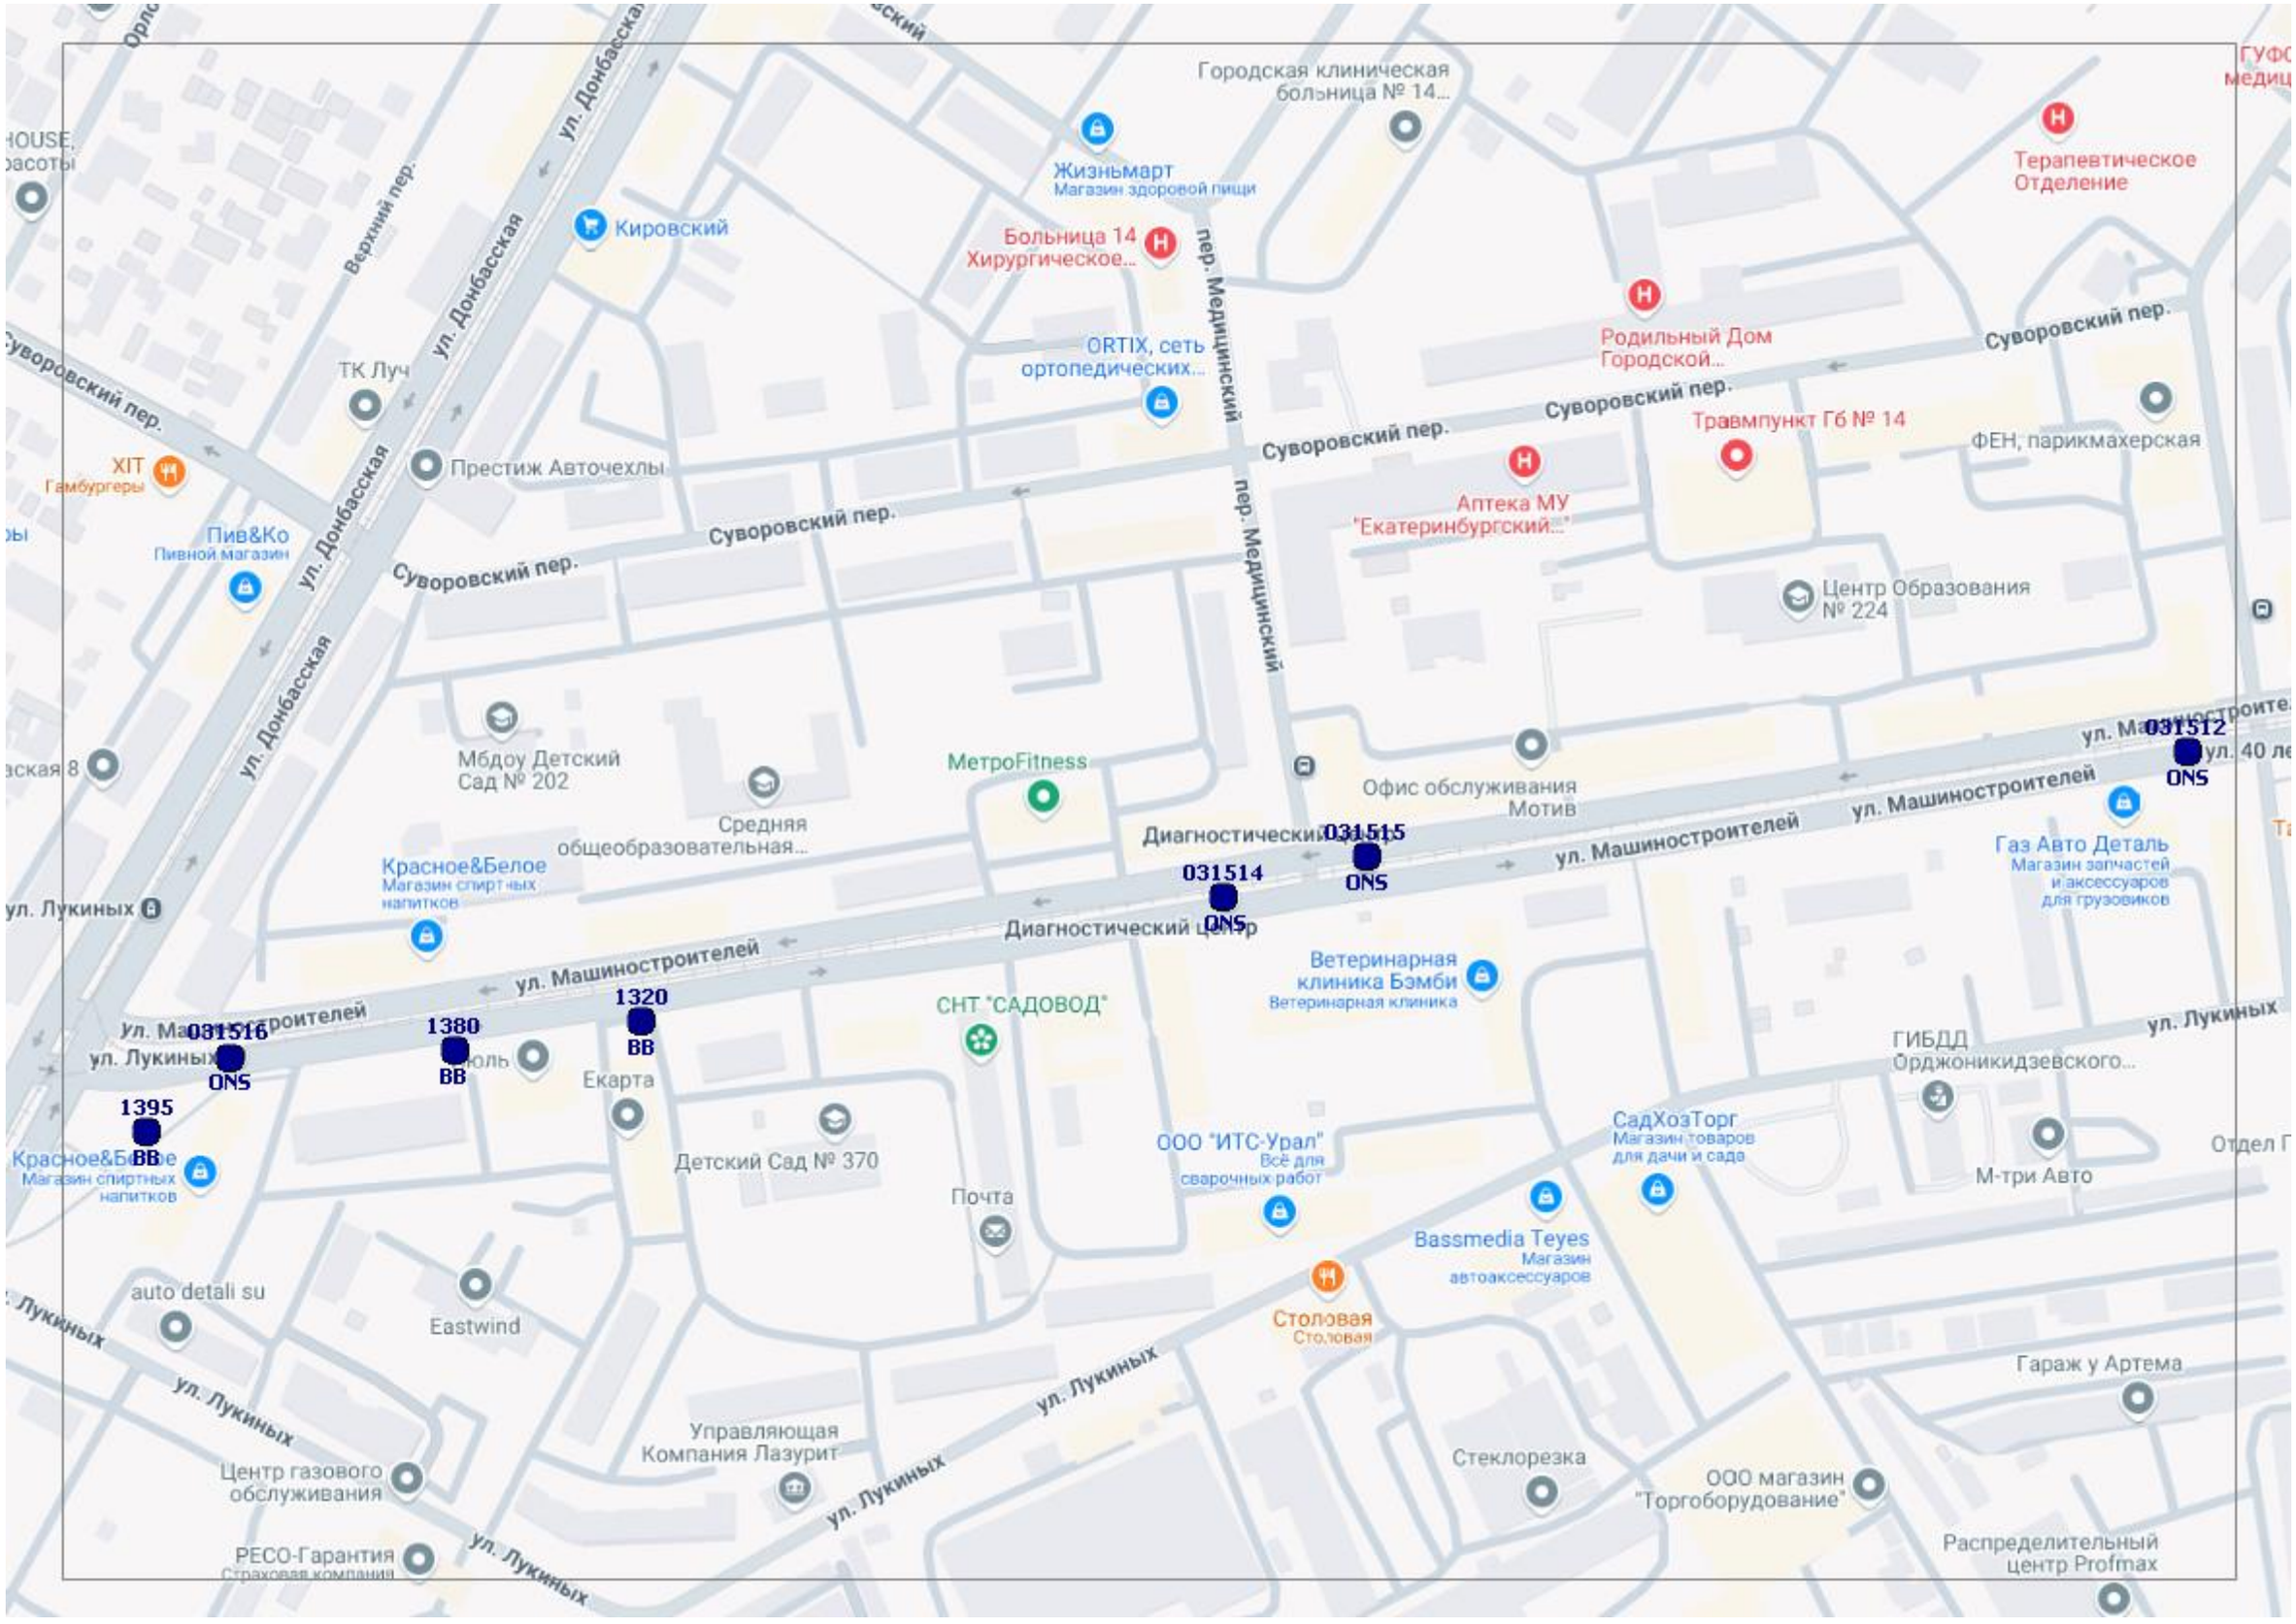
Городская клиническая больница № 14...
Жизньмарт
Магазин здоровой пищи
Терапевтическое Отделение
Кировский
Больница 14 Хирургическое...
ул. Донбасская
Верхний пер.
пер. Медицинский
ORTIX, сеть ортопедических...
Родильный Дом Городской...
Суворовский пер.
ТК Луч
Травмпункт Гб № 14
ФЕН, парикмахерская
XIT
Гамбургеры
Престиж Авточехлы
Аптека МУ "Екатеринбургский..."
Пив&Ко
Пивной магазин
Центр Образования № 224
Мбдоу Детский Сад № 202
МетроFitness
Офис обслуживания Мотив
031512
ONS
ул. Машиностроителей
Средняя общеобразовательная...
Диагностический центр
031515
ONS
031514
ONS
Газ Авто Деталь
Магазин запчастей и аксессуаров для грузовиков
Красное&Белое
Магазин спиртных напитков
ул. Лукиных
Ветеринарная клиника Бэмби
Ветеринарная клиника
СНТ "САДОВОД"
1320
BB
1380
BB
031516
ONS
1395
BB
Екарта
ГИБДД Орджоникидзевского...
Детский Сад № 370
ООО "ИТС-Урал"
Всё для сварочных работ
СадХозТорг
Магазин товаров для дачи и сада
М-три Авто
Почта
Bassmedia Teyes
Магазин автоаксессуаров
auto detali su
Eastwind
Столовая
Столовая
Гараж у Артема
Управляющая Компания Лазурит
Стеклорезка
ООО магазин "Торгоборудование"
Центр газового обслуживания
РЕСО-Гарантия
Страховая компания
Распределительный центр Profmax

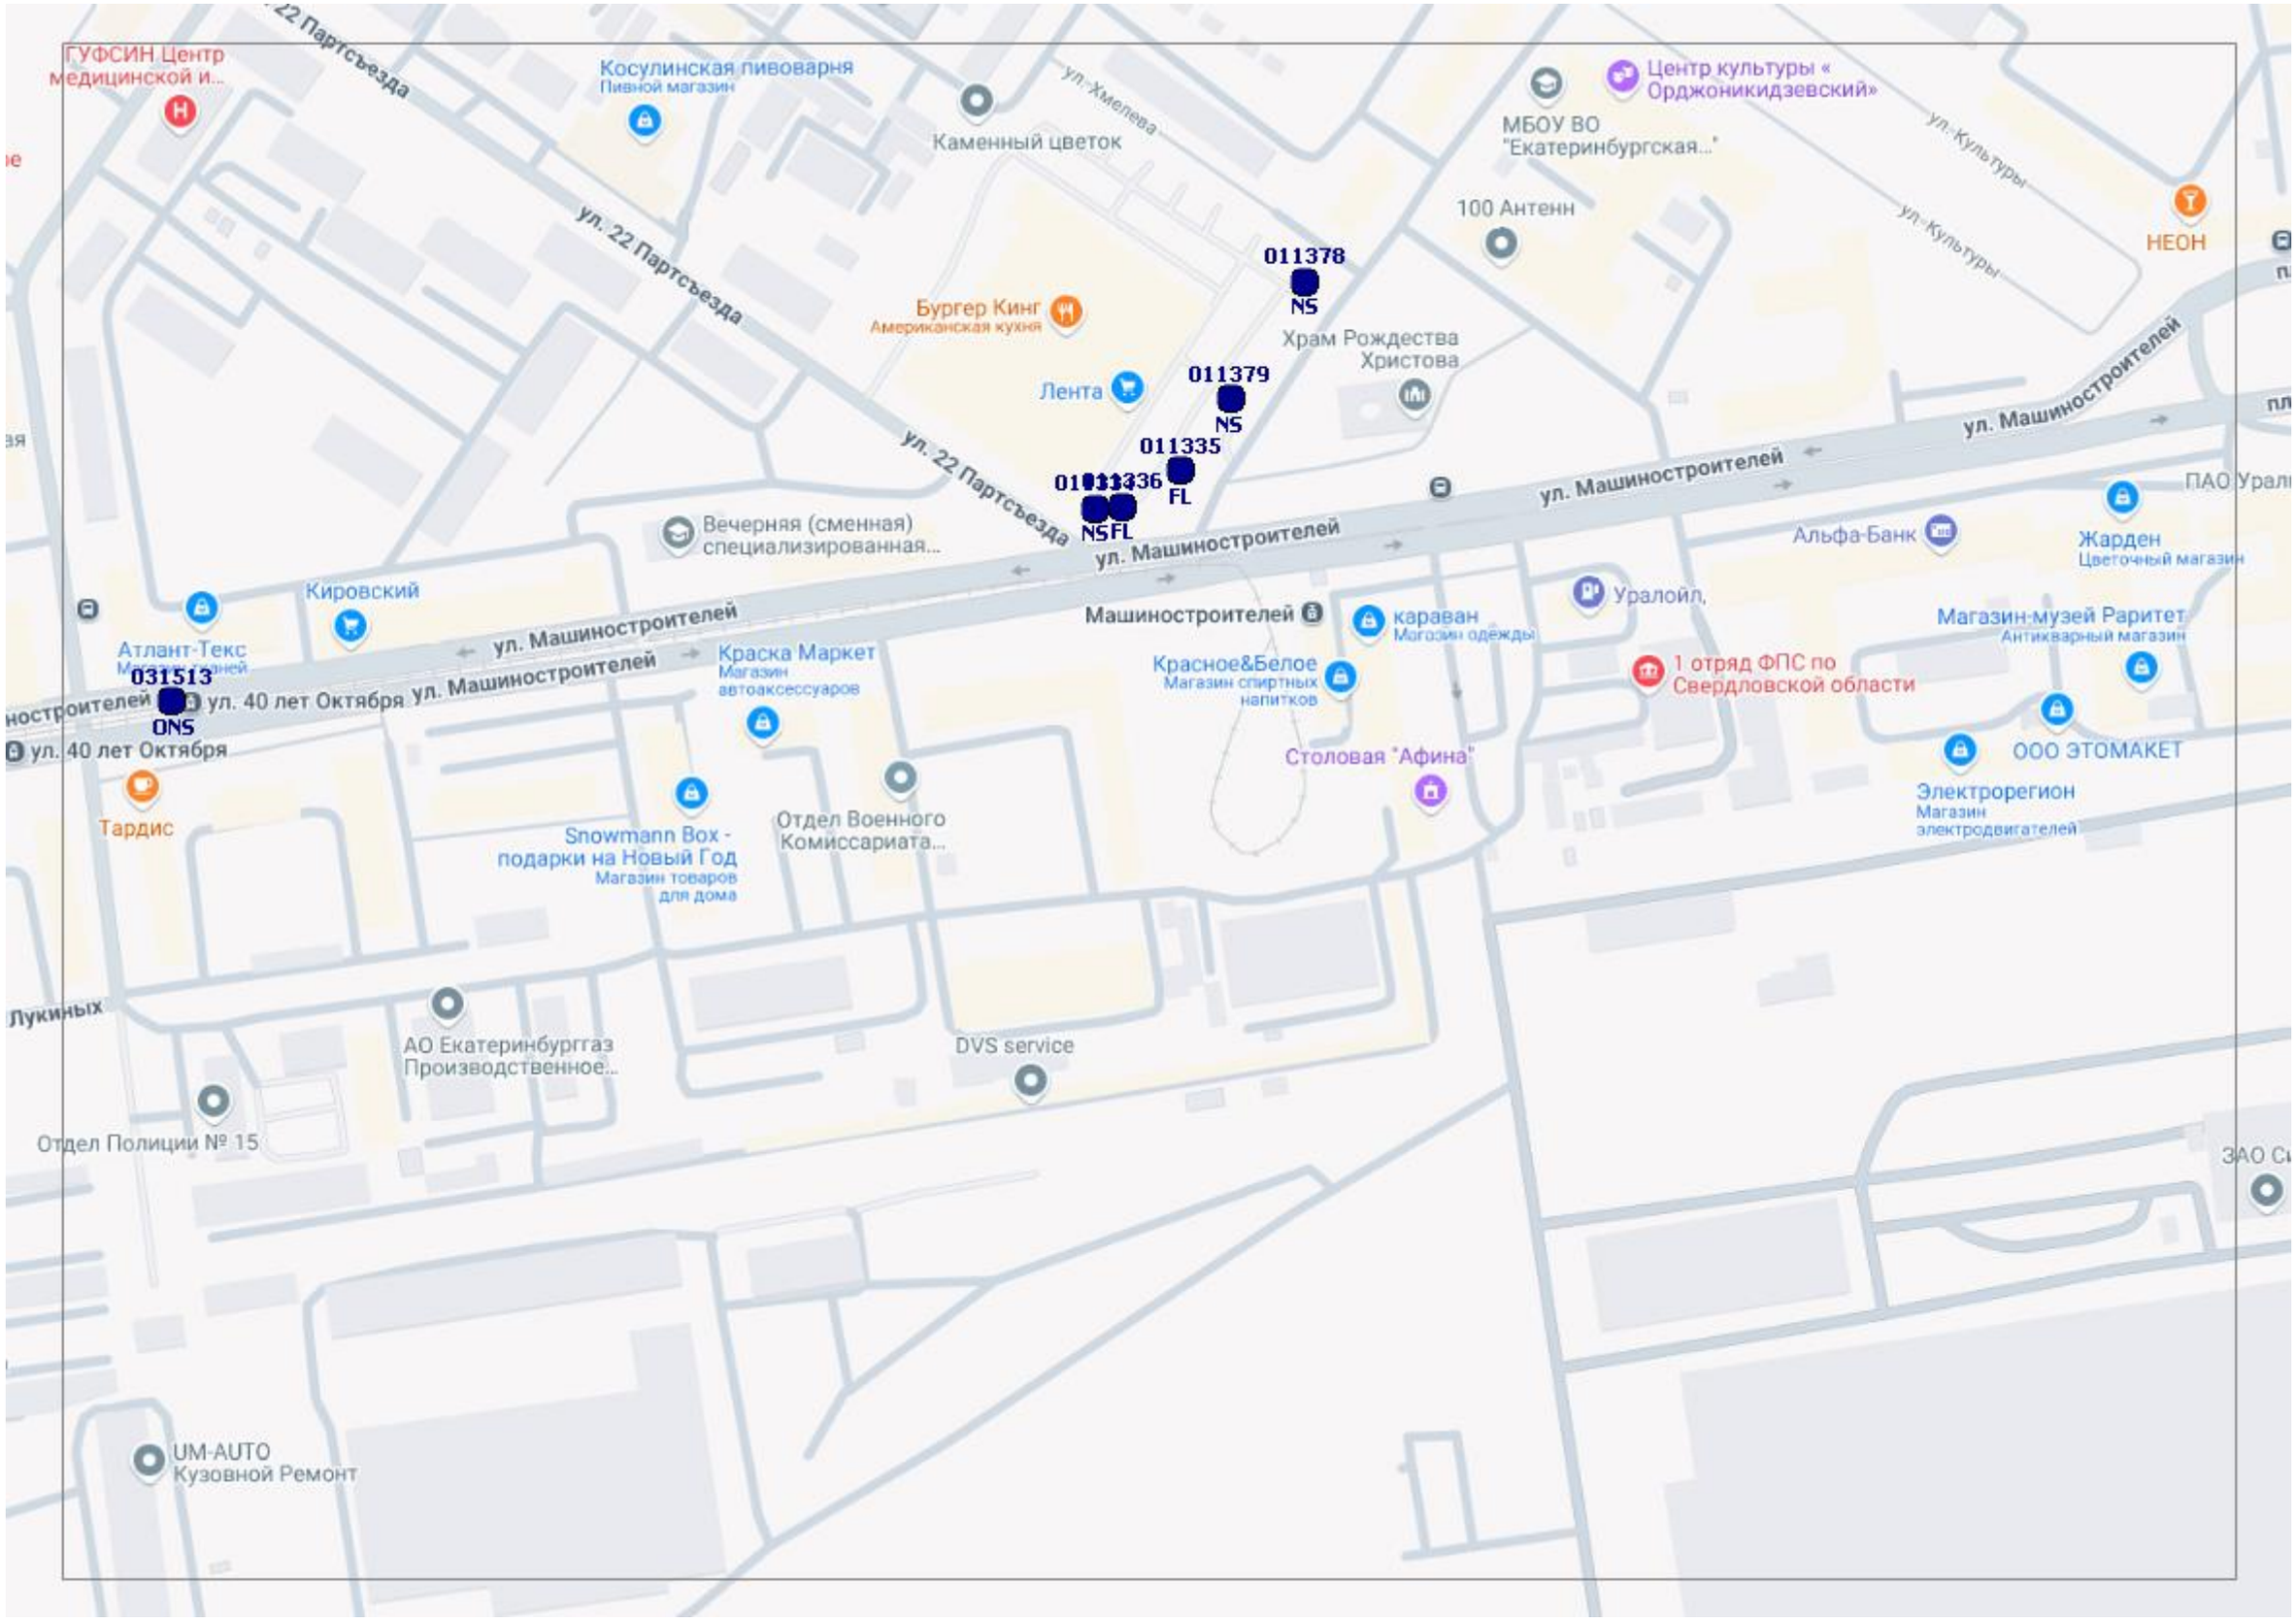
ГУФСИН Центр медицинской и...
Косулинская пивоварня
Пивной магазин
Каменный цветок
ул. Хмелева
ул. 22 Партсъезда
Центр культуры «Орджоникидзевский»
МБОУ ВО "Екатеринбургская..."
100 Антенн
ул. Культуры
НЕОН
011378
NS
Бургер Кинг
Американская кухня
Храм Рождества Христова
Лента
011379
NS
011335
FL
011336
NSFL
ул. 22 Партсъезда
ул. Машиностроителей
Вечерняя (сменная) специализированная...
Альфа-Банк
Жарден
Цветочный магазин
ПАО Урал
Кировский
Машиностроителей
караван
Магазин одежды
Уралойл,
Магазин-музей Раритет
Антикварный магазин
Атлант-Текс
031513
ONS
ул. 40 лет Октября
Краска Маркет
Магазин автоаксессуаров
Красное&Белое
Магазин спиртных напитков
1 отряд ФПС по Свердловской области
ООО ЭТОМАКЕТ
Столовая "Афина"
Электрорегион
Магазин электродвигателей
Тардис
Snowmann Box - подарки на Новый Год
Магазин товаров для дома
Отдел Военного Комиссариата...
Лукиных
АО Екатеринбурггаз Производственное...
DVS service
Отдел Полиции № 15
ЗАО С
UM-AUTO
Кузовной Ремонт

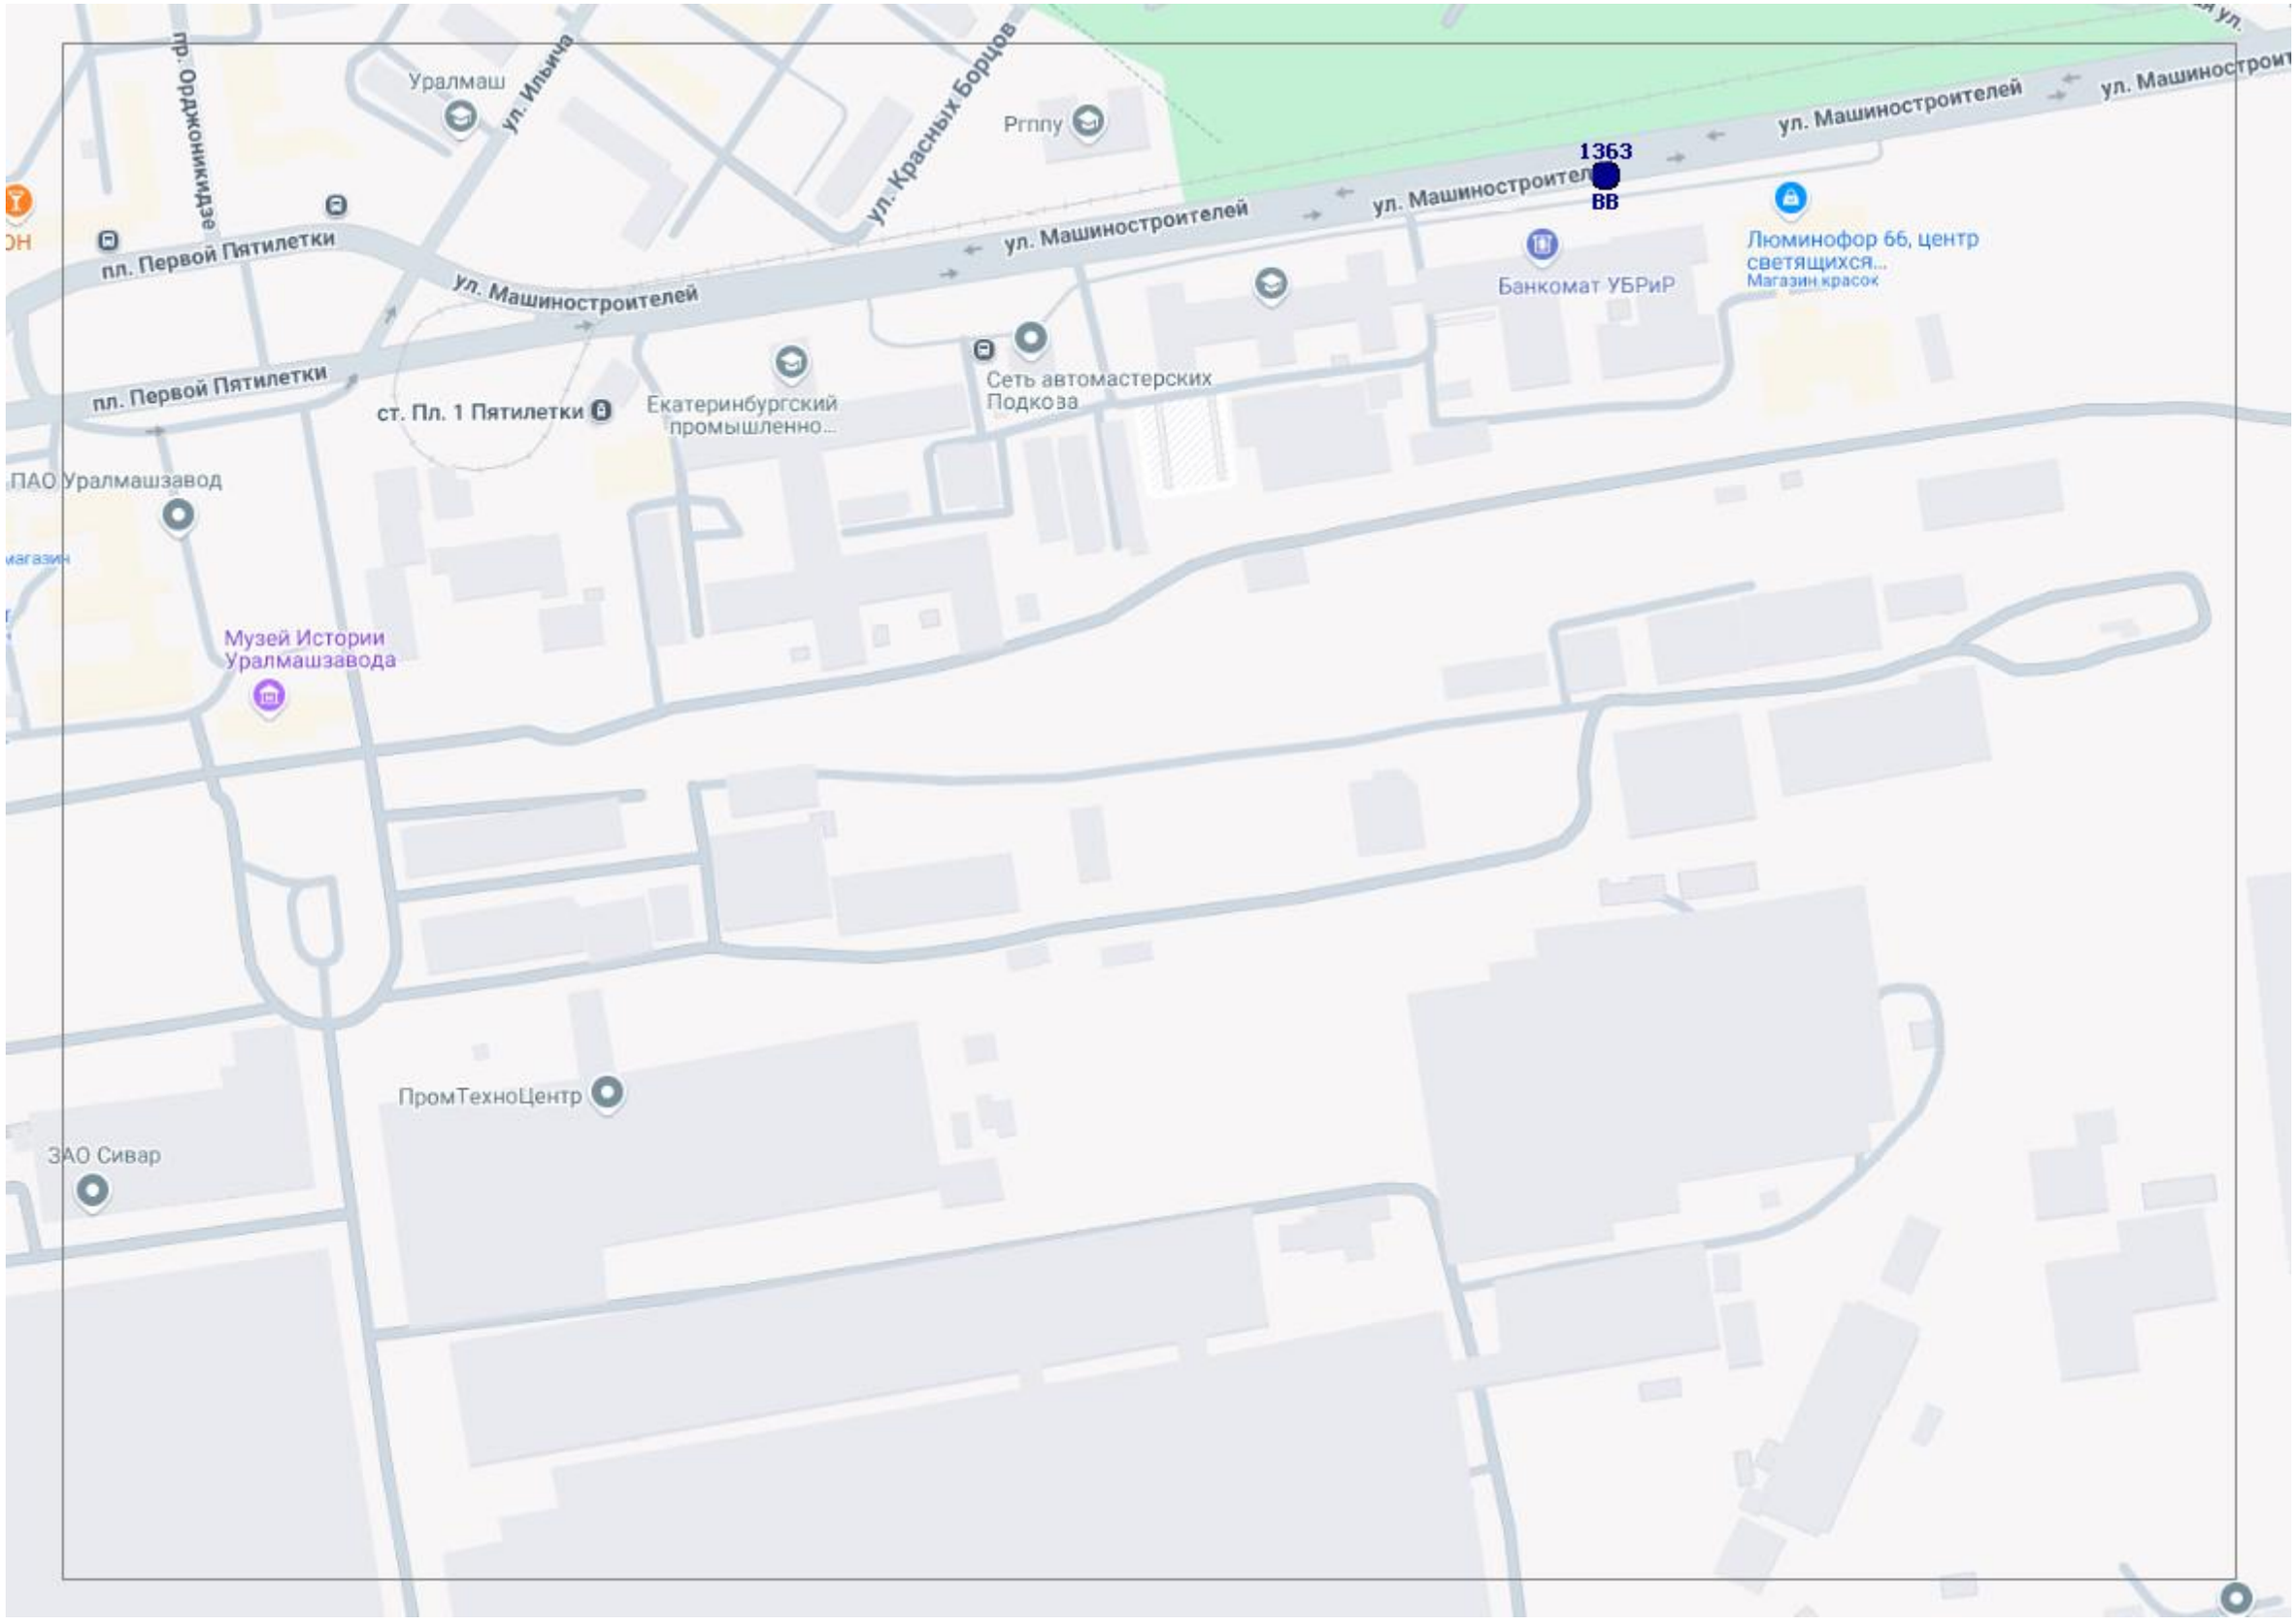
пр. Орджоникидзе
Уралмаш
ул. Ильича
ул. Красных Борцов
Prnny
1363
BB
ул. Машиностроителей
ул. Машиностроителей
ул. Машиностроит
пл. Первой Пятилетки
ул. Машиностроителей
Банкомат УБРиР
Люминофор 66, центр светящихся...
Магазин красок
пл. Первой Пятилетки
ст. Пл. 1 Пятилетки
Екатеринбургский промышленно...
Сеть автомастерских Подкова
ПАО Уралмашзавод
Музей Истории Уралмашзавода
ПромТехноЦентр
ЗАО Сивар

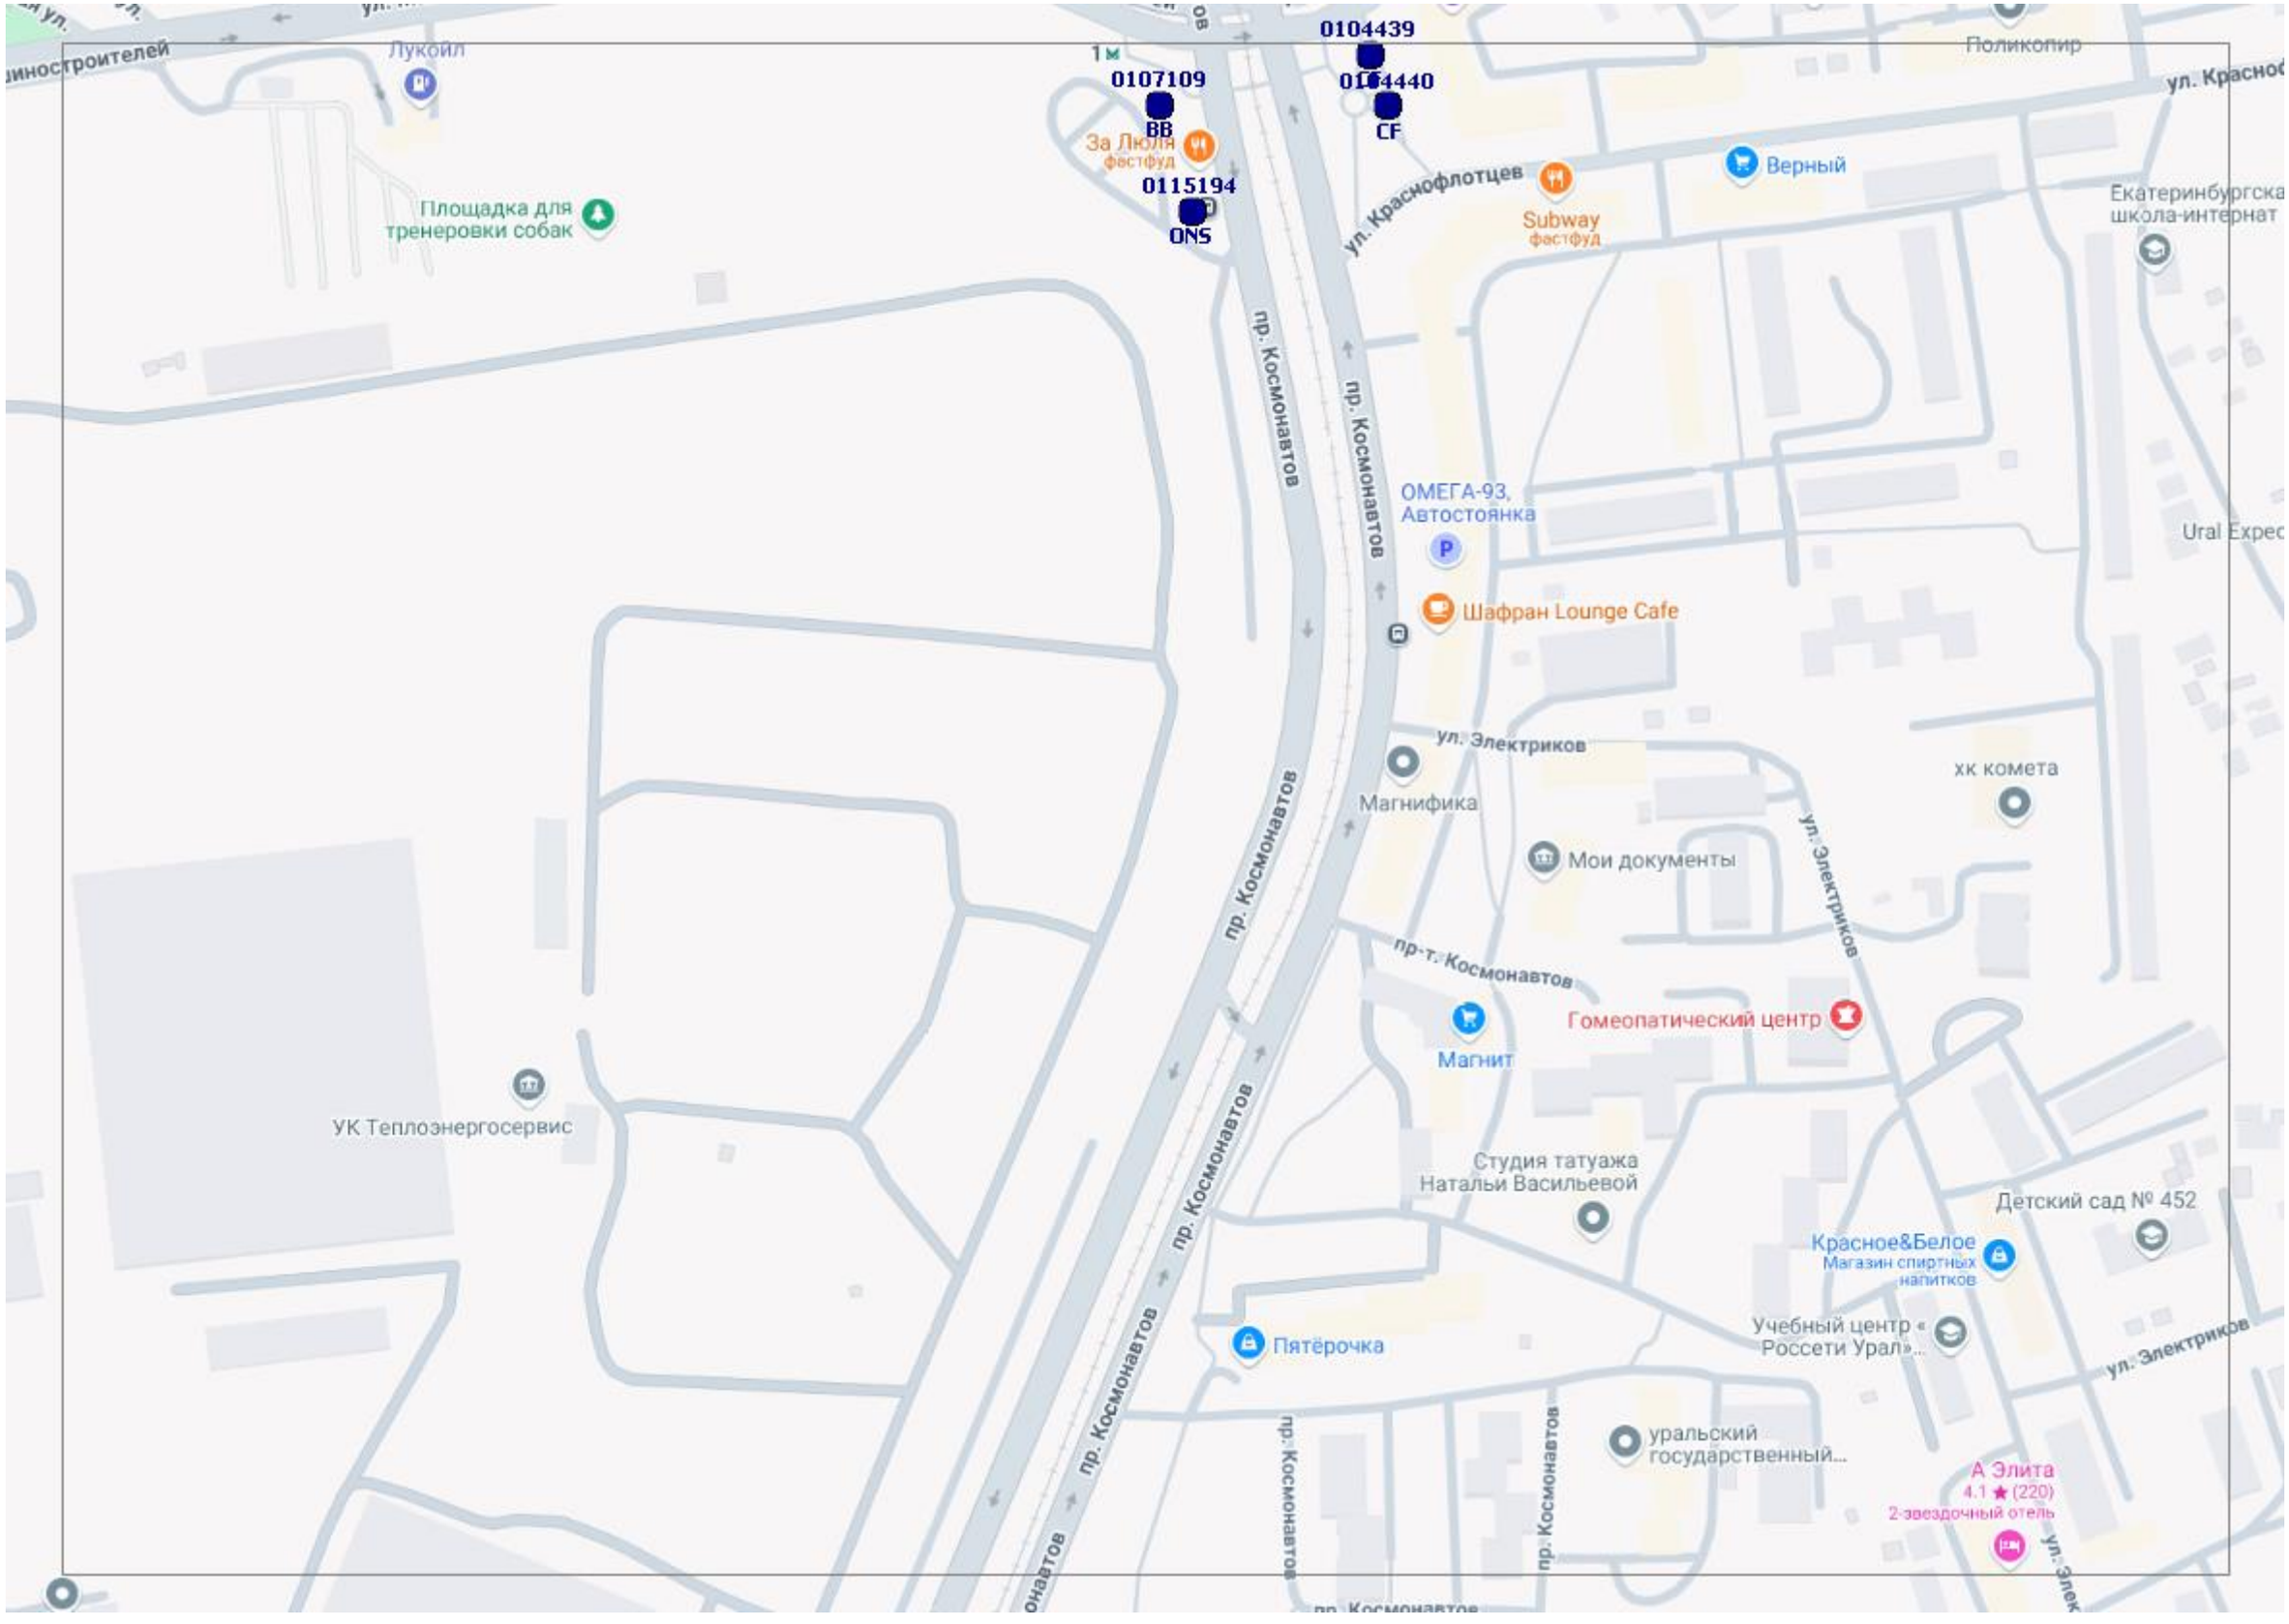
0104439
0104440
CF
0107109
BB
0115194
ONS
1 м
Лукойл
Площадка для тренеровки собак
За Люля
фастфуд
Поликопир
Верный
Subway
фастфуд
ул. Красноф
ул. Краснофлотцев
Екатеринбургска
школа-интернат
пр. Космонавтов
пр. Космонавтов
ОМЕГА-93,
Автостоянка
Ural Expec
Шафран Lounge Cafe
ул. Электриков
Магнифика
хк комета
Мои документы
ул. Электриков
пр-т. Космонавтов
Гомеопатический центр
Магнит
УК Теплоэнергосервис
Студия татуажа
Натальи Васильевой
Детский сад № 452
Красное&Белое
Магазин спиртных
напитков
Учебный центр «
Россети Урал»...
Пятёрочка
ул. Электриков
уральский
государственный...
А Элита
4.1 ★ (220)
2-звездочный отель
пр. Космонавтов
пр. Космонавтов
пр. Космонавтов
пр. Космонавтов
пр. Космонавтов

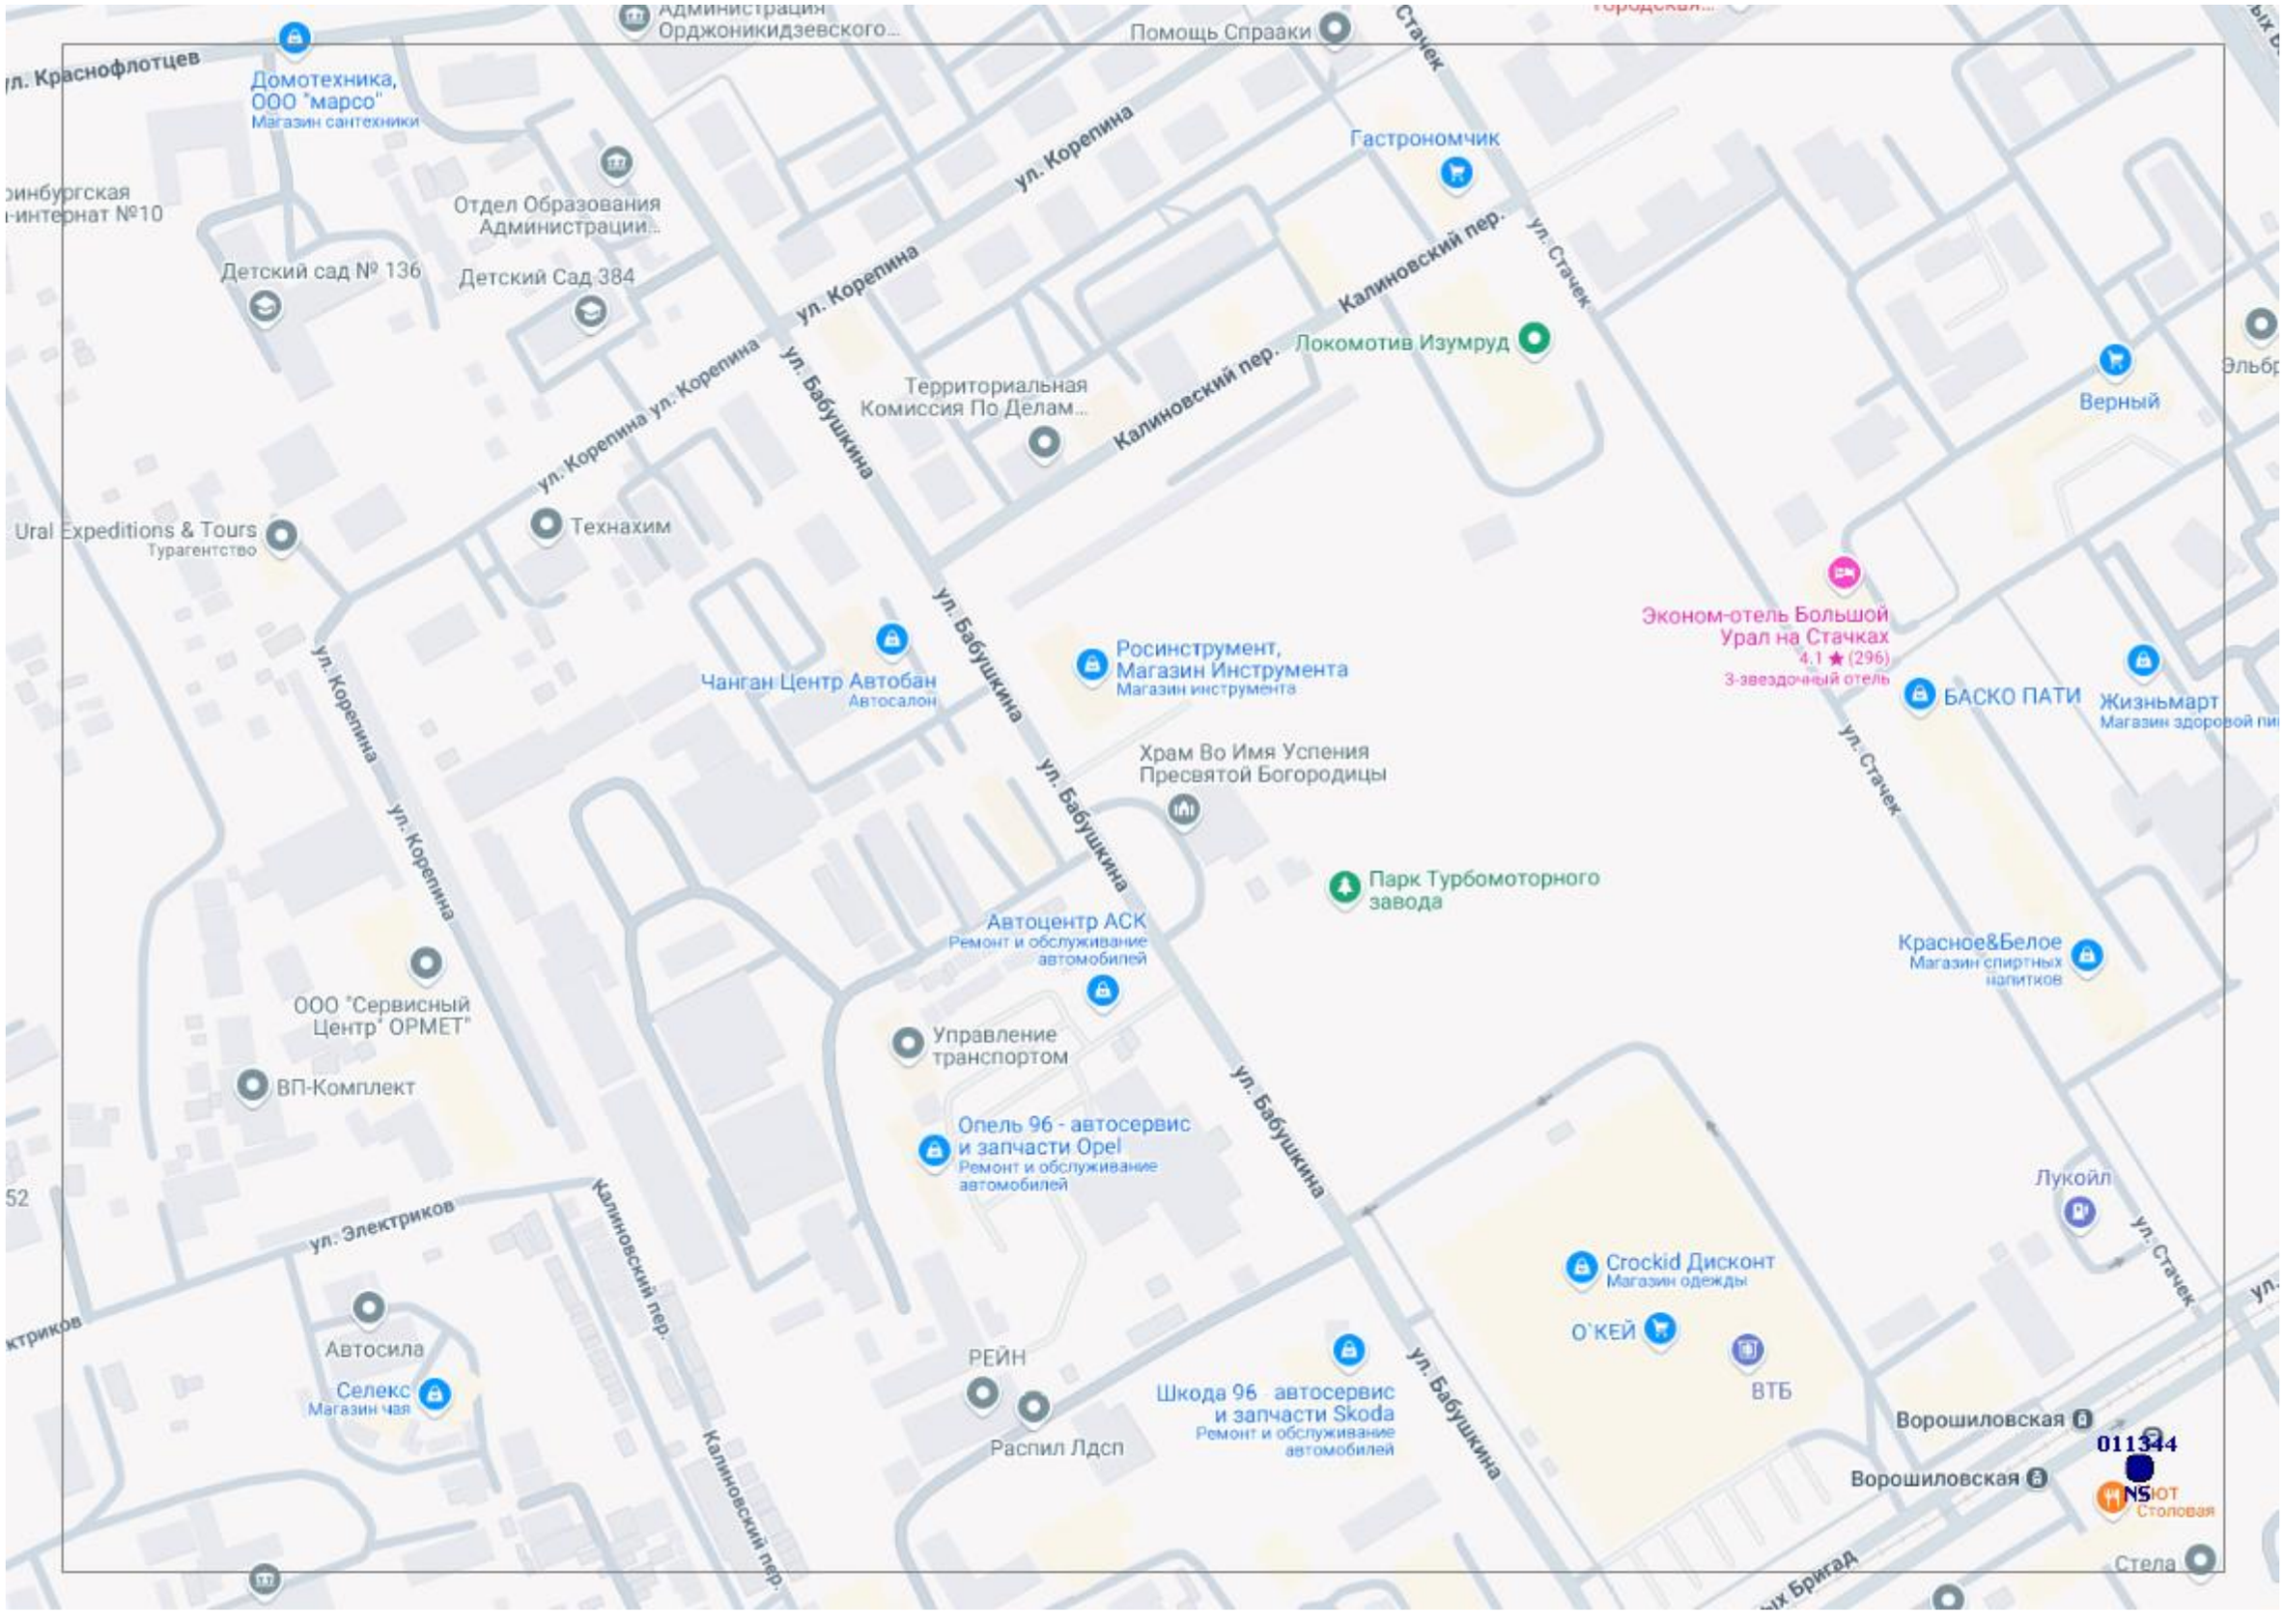
ул. Краснофлотцев
Домотехника, ООО "марсо"
Магазин сантехники
Администрация Орджоникидзевского...
Помощь Спрааки
Стачек
ул. Корепина
Гастрономчик
Отдел Образования Администрации...
Детский сад № 136
Детский Сад 384
Калиновский пер.
ул. Стачек
Локомотив Изумруд
Территориальная Комиссия По Делам...
Верный
ул. Бабушкина
Technахим
Ural Expeditions & Tours
Турагентство
Эконом-отель Большой Урал на Стачках
4.1 ★ (296)
3-звездочный отель
БАСКО ПАТИ
Жизньмарт
Чанган Центр Автобан
Автосалон
Росинструмент, Магазин Инструмента
Магазин инструмента
Храм Во Имя Успения Пресвятой Богородицы
Парк Турбомоторного завода
Автоцентр АСК
Ремонт и обслуживание автомобилей
Красное&Белое
Магазин спиртных напитков
ООО "Сервисный Центр" ОРМЕТ"
Управление транспортом
ВП-Комплект
Опель 96 - автосервис и запчасти Opel
Ремонт и обслуживание автомобилей
Лукойл
ул. Электриков
Crockid Дисконт
Магазин одежды
О`КЕЙ
ВТБ
Автосила
Селекс
Магазин чая
РЕЙН
Распил Лдсп
Шкода 96 автосервис и запчасти Skoda
Ремонт и обслуживание автомобилей
Ворошиловская
011344
NS
Столовая
Стела

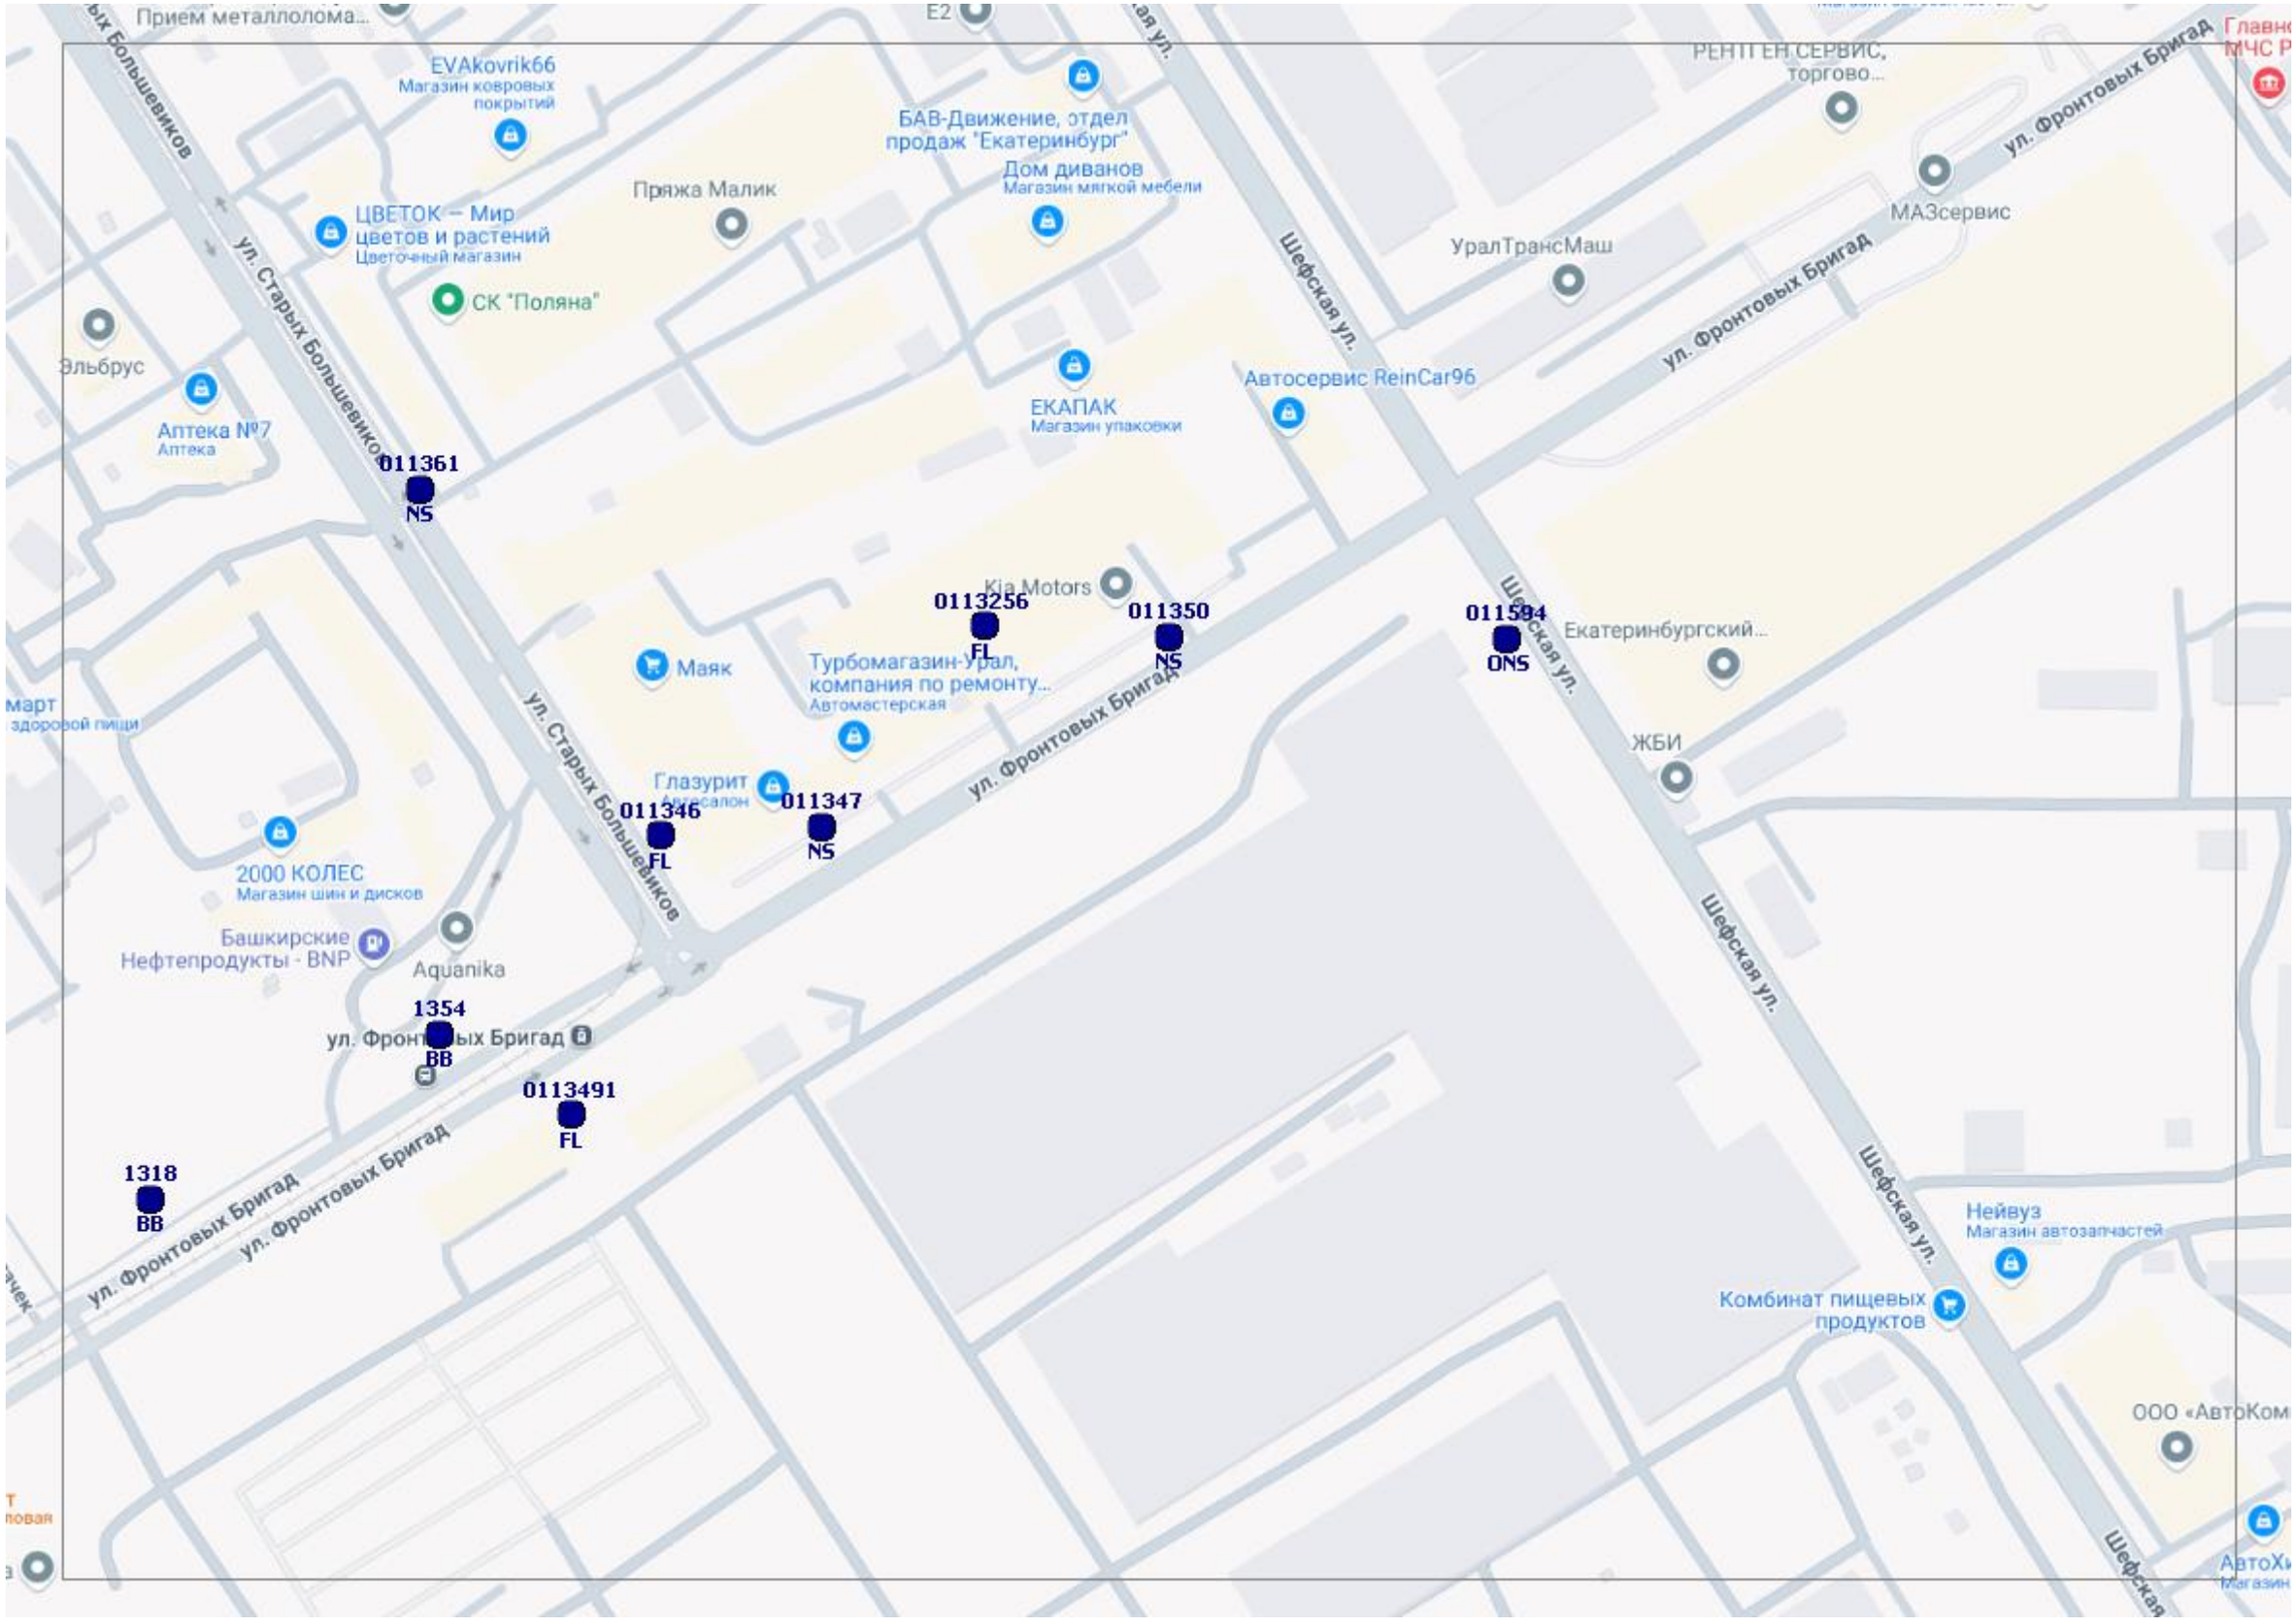
Прием металлолома...
EVAkovrik66
Магазин ковровых покрытий
БАВ-Движение, отдел продаж "Екатеринбург"
Дом диванов
Магазин мягкой мебели
Пряжа Малик
ЦВЕТОК – Мир цветов и растений
Цветочный магазин
СК "Поляна"
Эльбрус
Аптека №7
Аптека
ул. Старых Большевиков
011361
NS
ЕКАПАК
Магазин упаковки
Автосервис ReinCar96
Шефская ул.
УралТрансМаш
РЕНТГЕН СЕРВИС, торгово...
МАЗсервис
ул. Фронтовых Бригад
Kia Motors
0113256
FL
011350
NS
011594
ONS
Екатеринбургский...
Маяк
Турбомагазин-Урал, компания по ремонту...
Автомастерская
ЖБИ
Глазурит
011346
FL
011347
NS
2000 КОЛЕС
Магазин шин и дисков
Башкирские Нефтепродукты - BNP
Aquanika
1354
BB
0113491
FL
1318
BB
Нейвуз
Магазин автозапчастей
Комбинат пищевых продуктов

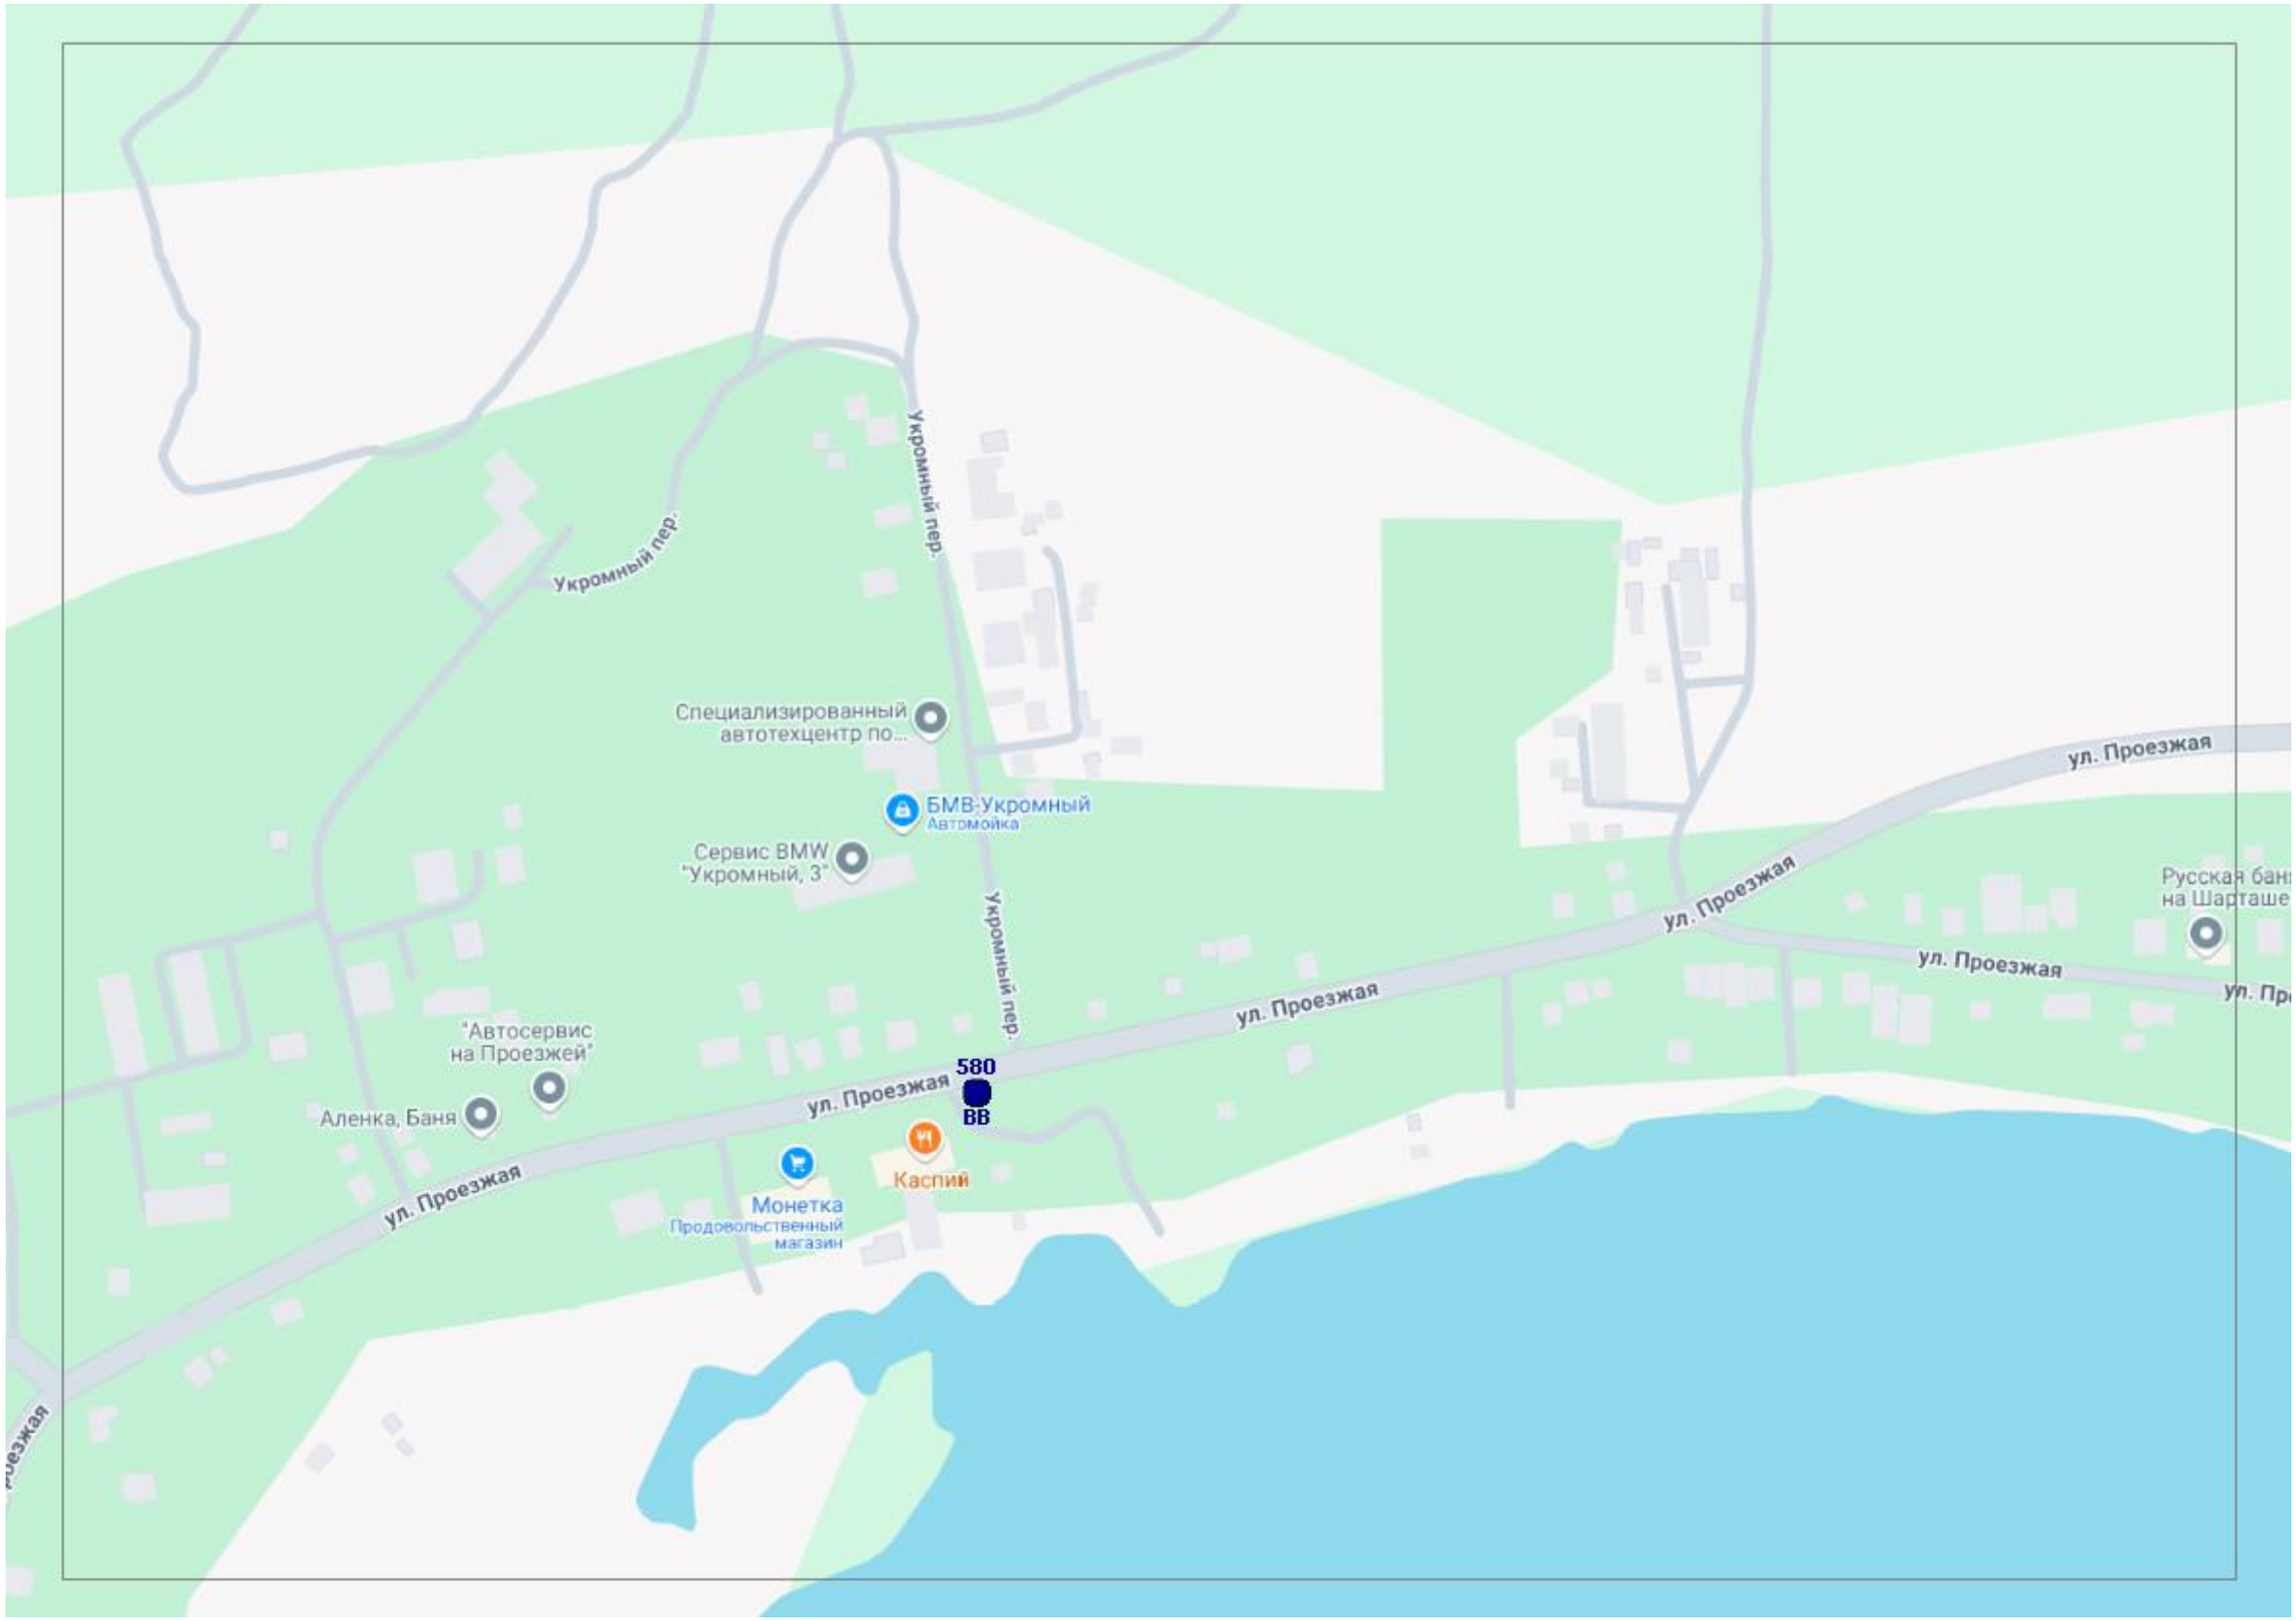
Укромный пер.
Укромный пер.
Специализированный автотехцентр по...
БМВ-Укромный
Автомойка
Сервис BMW "Укромный, 3"
Укромный пер.
ул. Проезжая
ул. Проезжая
ул. Проезжая
ул. Проезжая
"Автосервис на Проезжей"
Аленка, Баня
580
ВВ
Каспий
Монетка
Продовольственный магазин
ул. Проезжая
Русская бан
на Шарташе
ул. Пр

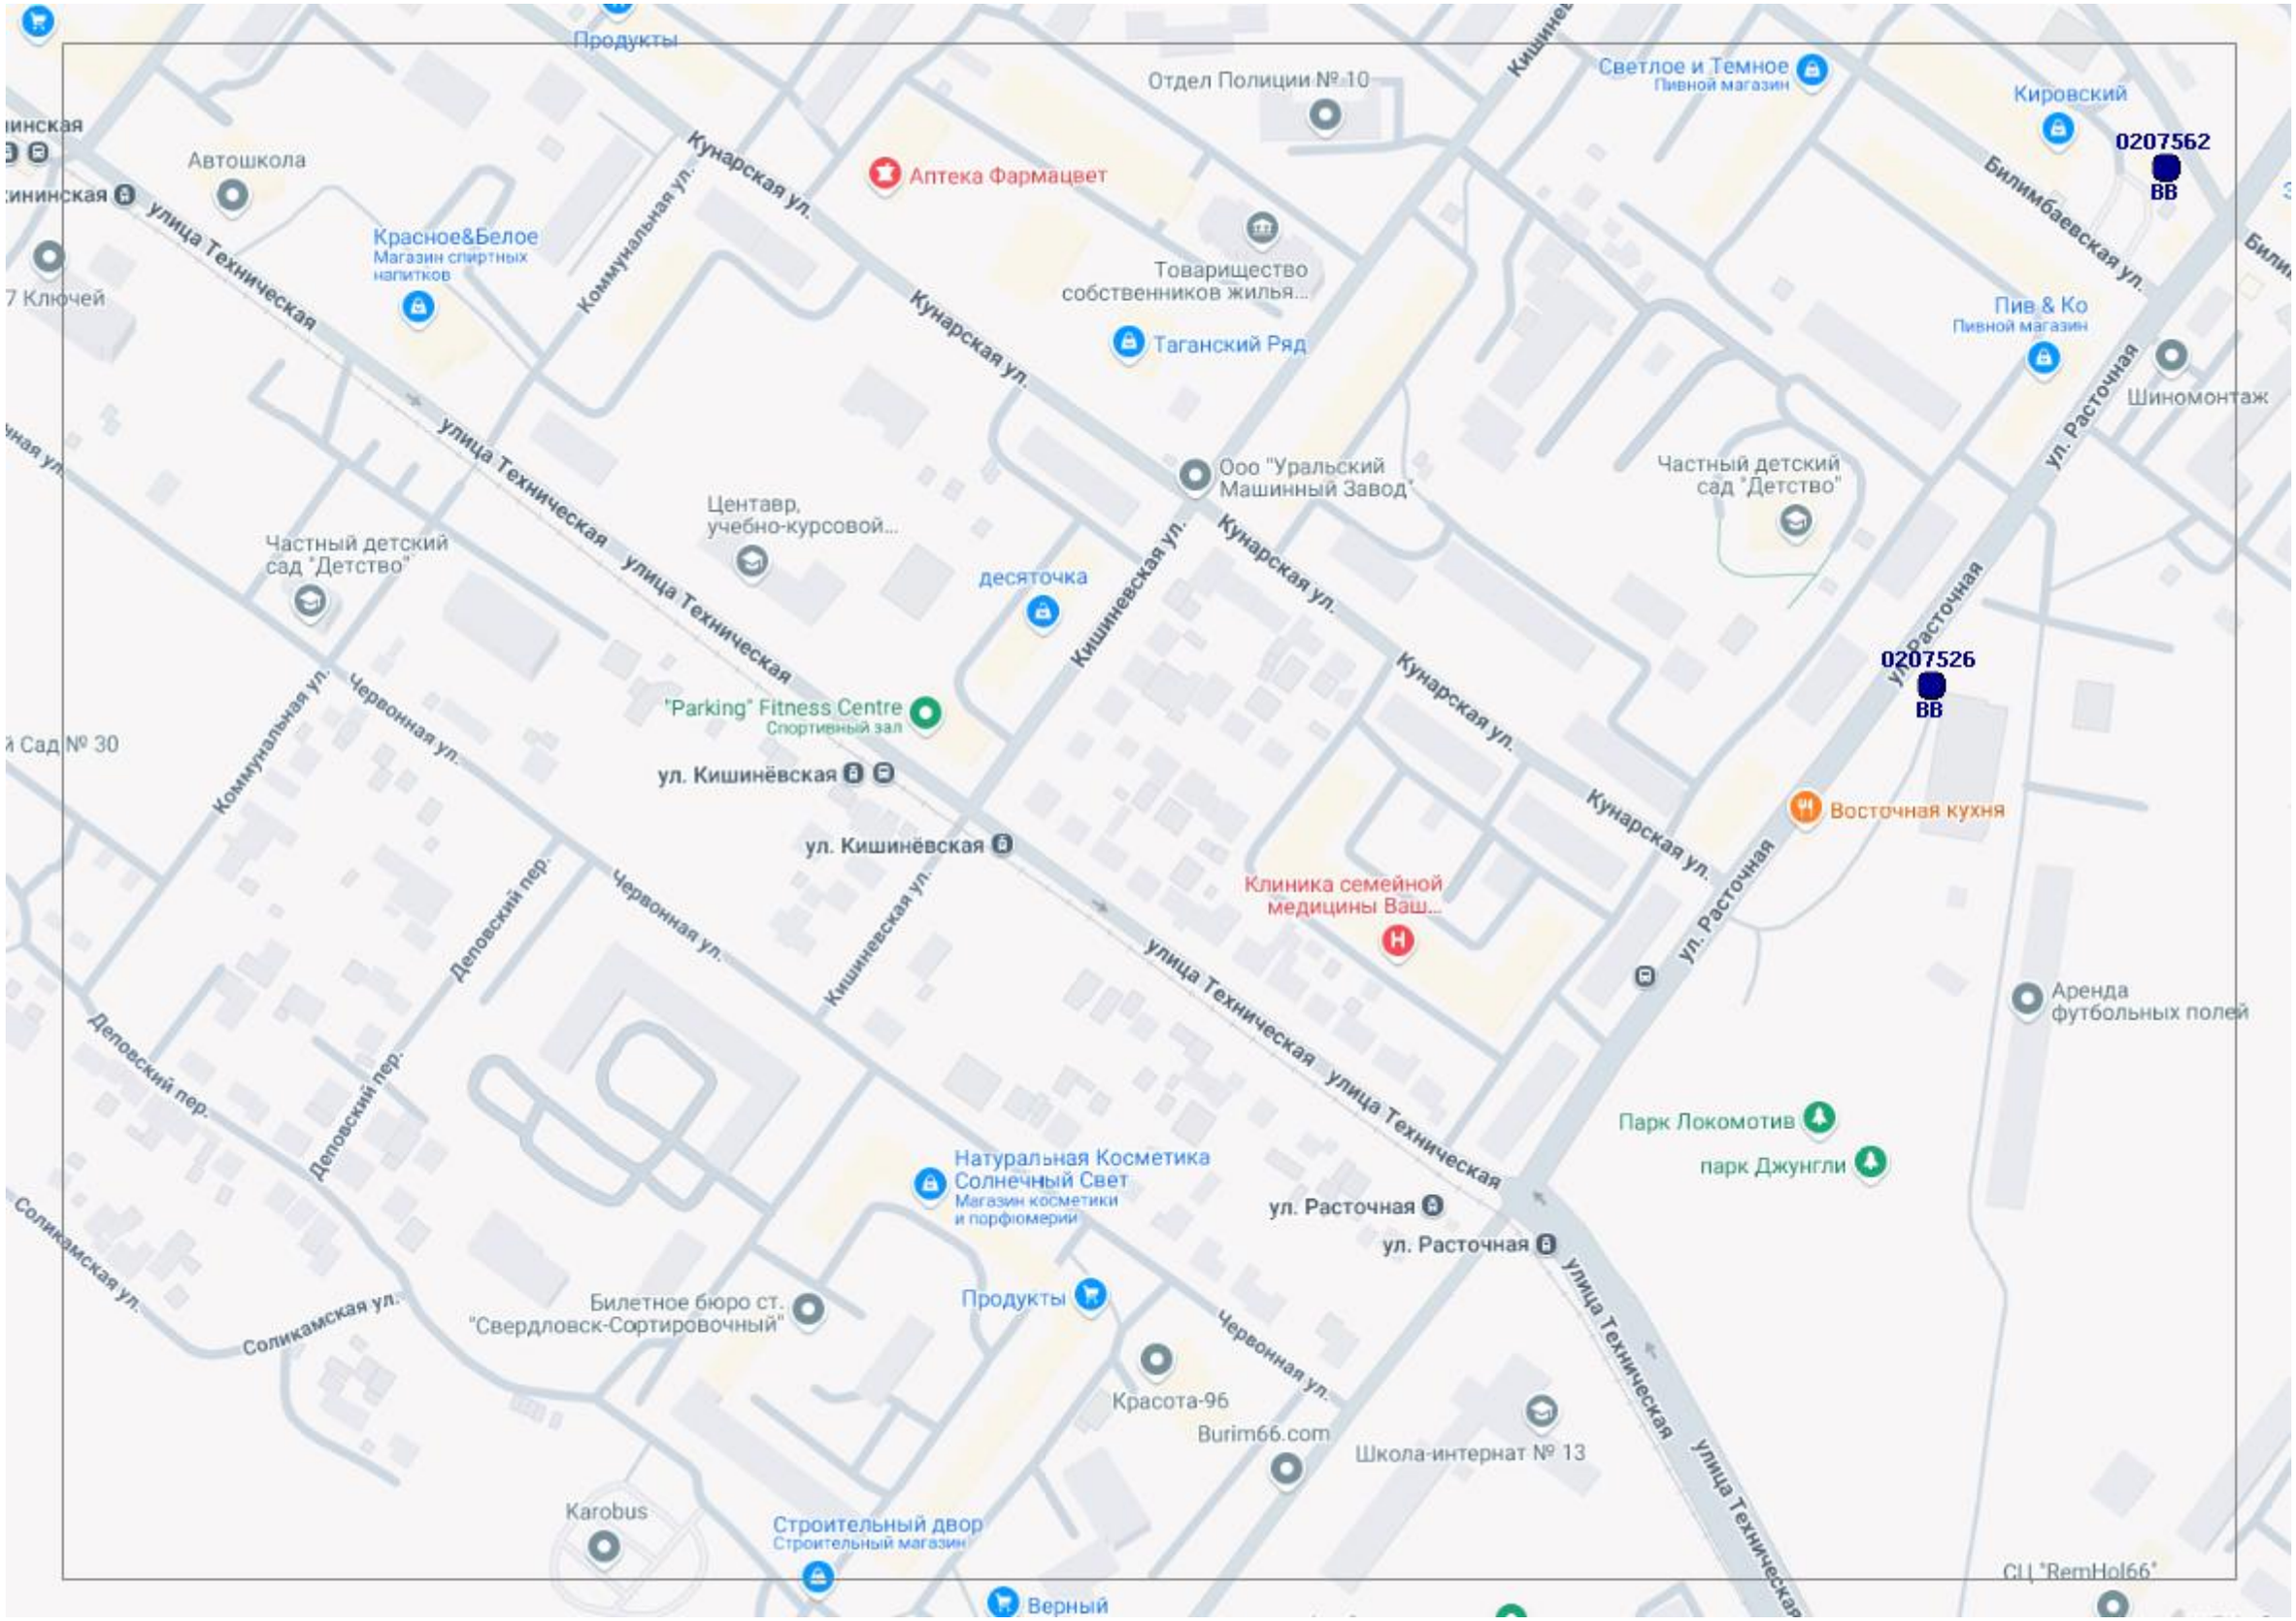
Продукты
Отдел Полиции №10
Светлое и Темное
Пивной магазин
Кировский
0207562
ВВ
Автошкола
Аптека Фармацевт
Красное&Белое
Магазин спортивных напитков
Товарищество собственников жилья...
Таганский Ряд
Пив & Ко
Пивной магазин
Шиномонтаж
Ооо "Уральский Машинный Завод"
Частный детский сад "Детство"
Центавр, учебно-курсовой...
десяточка
0207526
ВВ
"Parking" Fitness Centre
Спортивный зал
ул. Кишинёвская
Восточная кухня
Клиника семейной медицины Ваш...
Аренда футбольных полей
Парк Локомотив
парк Джунгли
Натуральная Косметика Солнечный Свет
Магазин косметики и парфюмерии
ул. Расточная
Билетное бюро ст. "Свердловск-Сортировочный"
Продукты
Красота-96
Burim66.com
Школа-интернат № 13
Karobus
Строительный двор
Строительный магазин
Верный
СЦ "RemHol66"
Кунарская ул.
Коммунальная ул.
Билимбаевская ул.
ул. Расточная
улица Техническая
Кишиневская ул.
Червонная ул.
Деловский пер.
Соликамская ул.

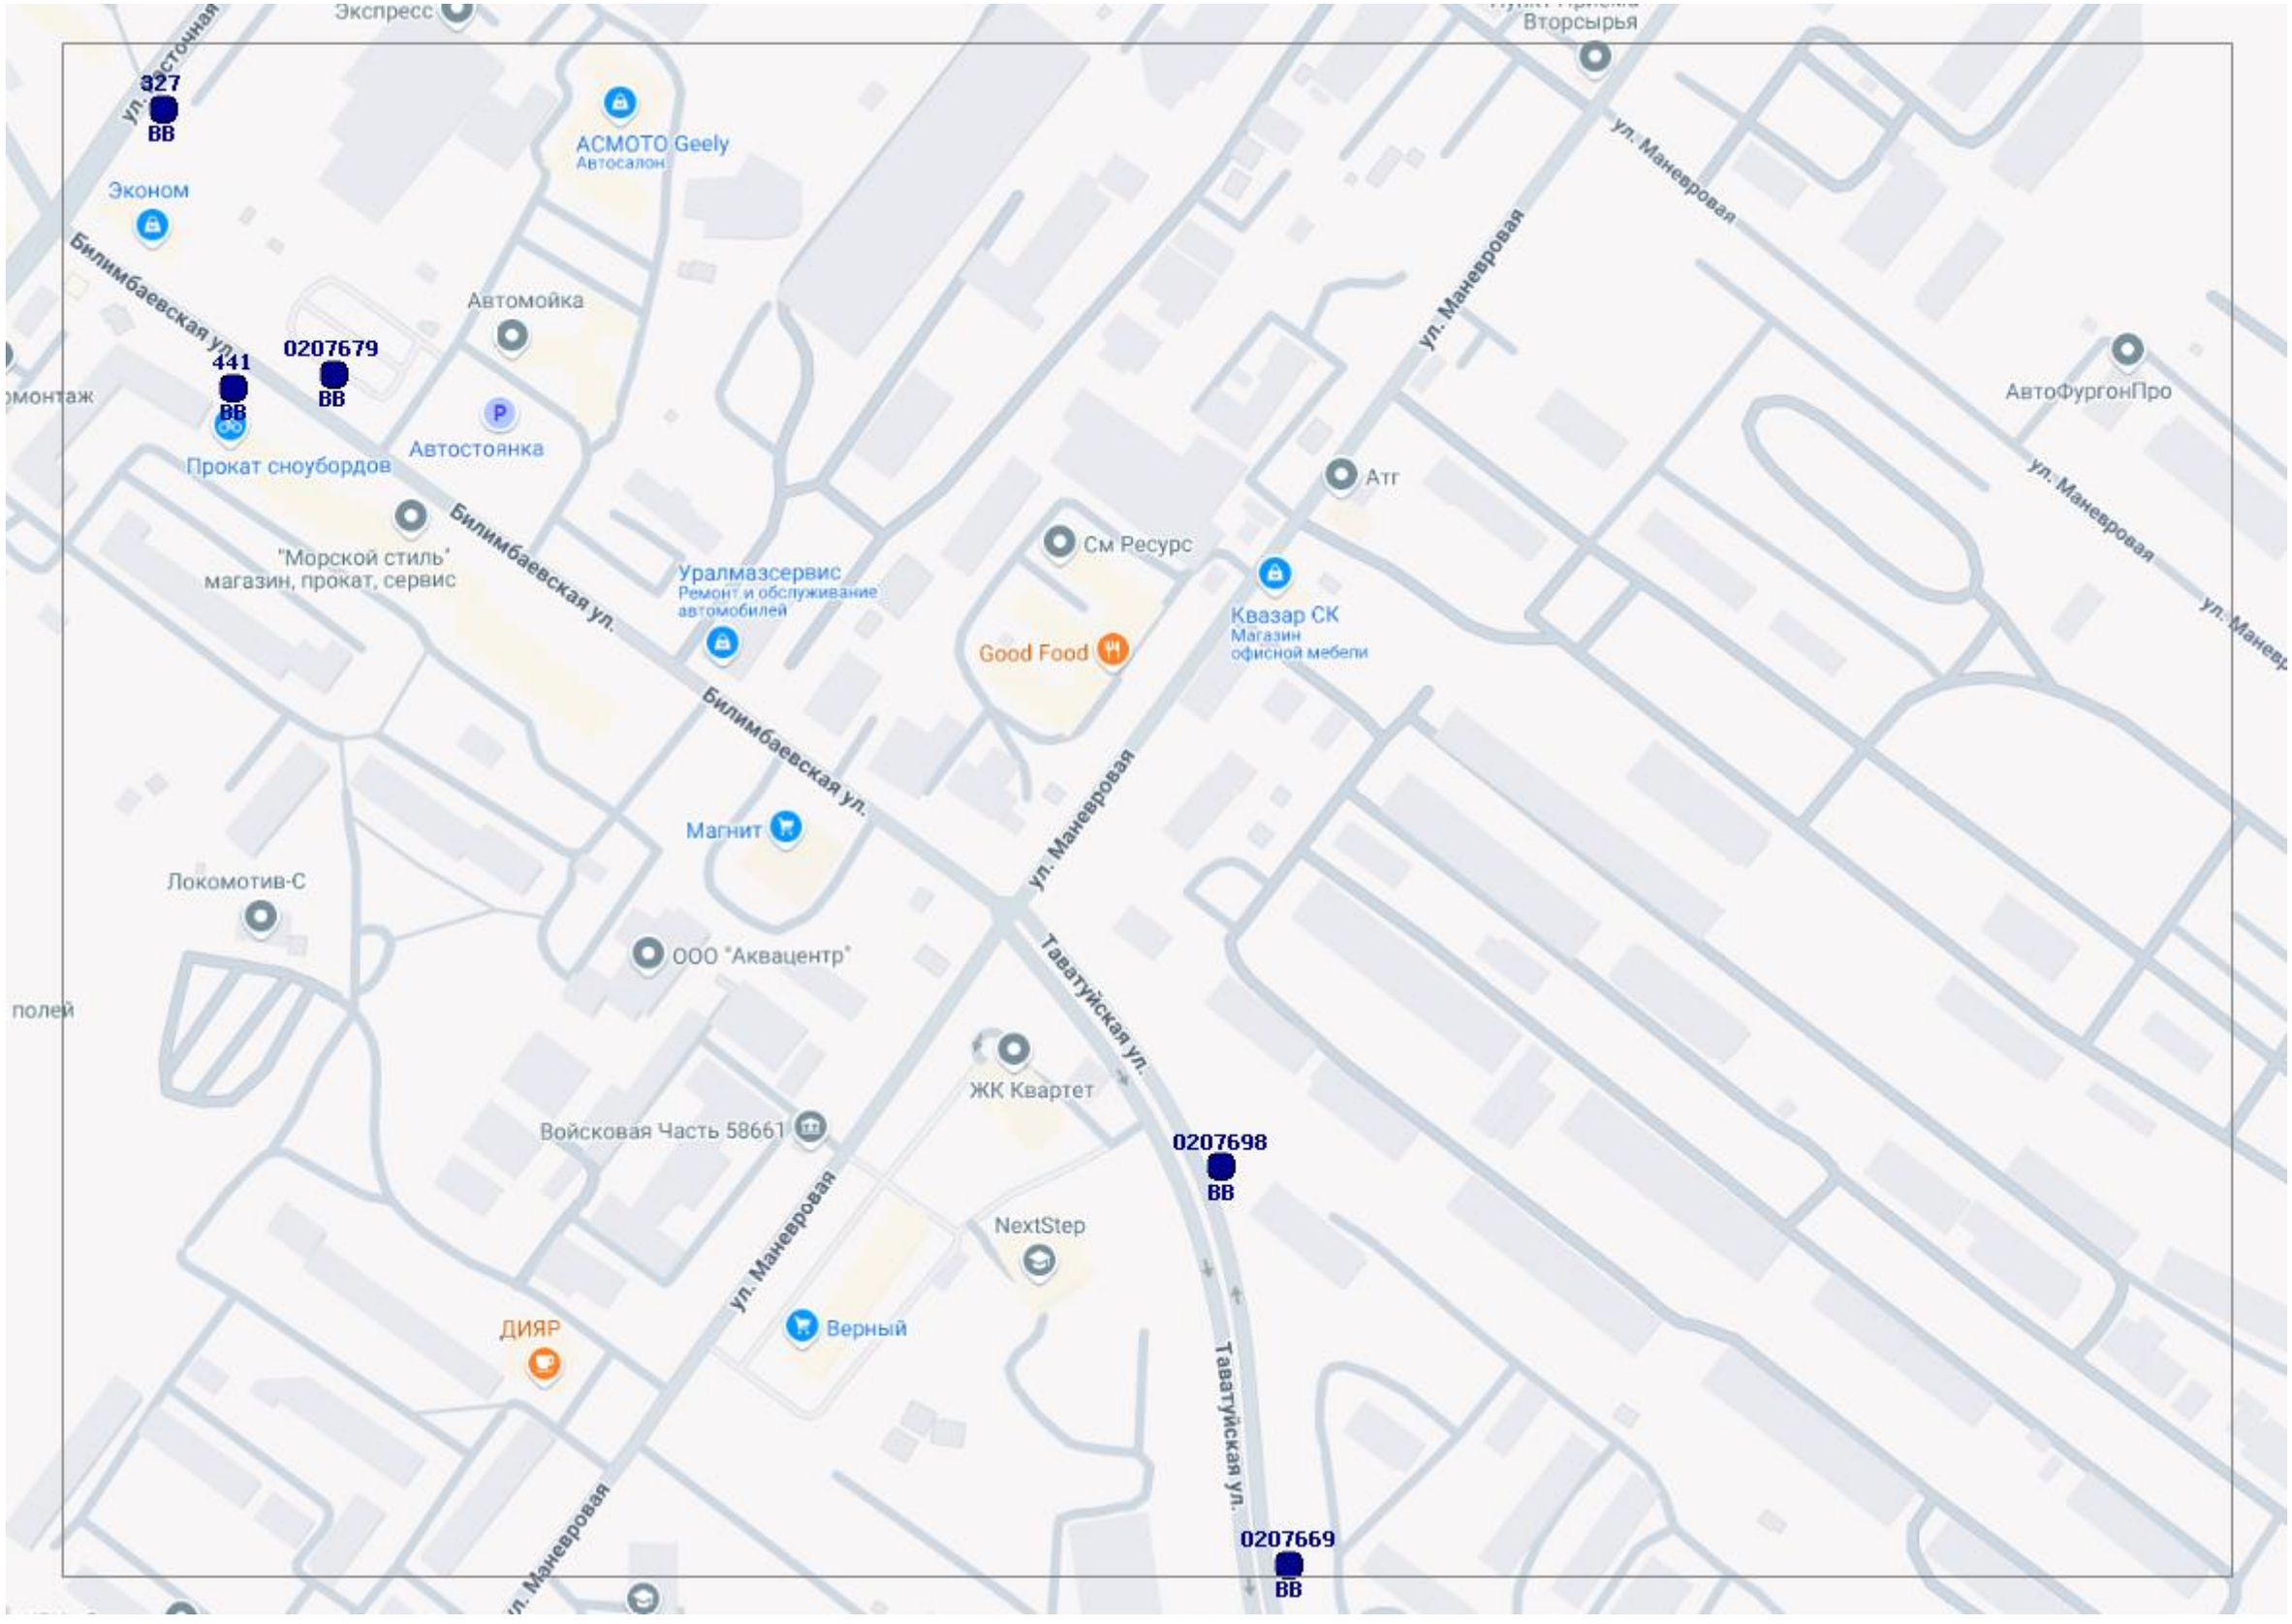
327
ВВ
ACMOTO Geely
Автосалон
Эконом
Автомойка
441
ВВ
0207679
ВВ
Прокат сноубордов
Автостоянка
"Морской стиль"
магазин, прокат, сервис
Уралмазсервис
Ремонт и обслуживание автомобилей
См Ресурс
Good Food
Квазар СК
Магазин офисной мебели
Атг
Вторсырья
АвтоФургонПро
Магнит
Локомотив-С
ООО "Аквацентр"
ЖК Квартет
Войсковая Часть 58661
NextStep
Верный
ДИЯР
0207698
ВВ
0207669
ВВ
Билимбаевская ул.
ул. Маневровая
Тавatуйская ул.

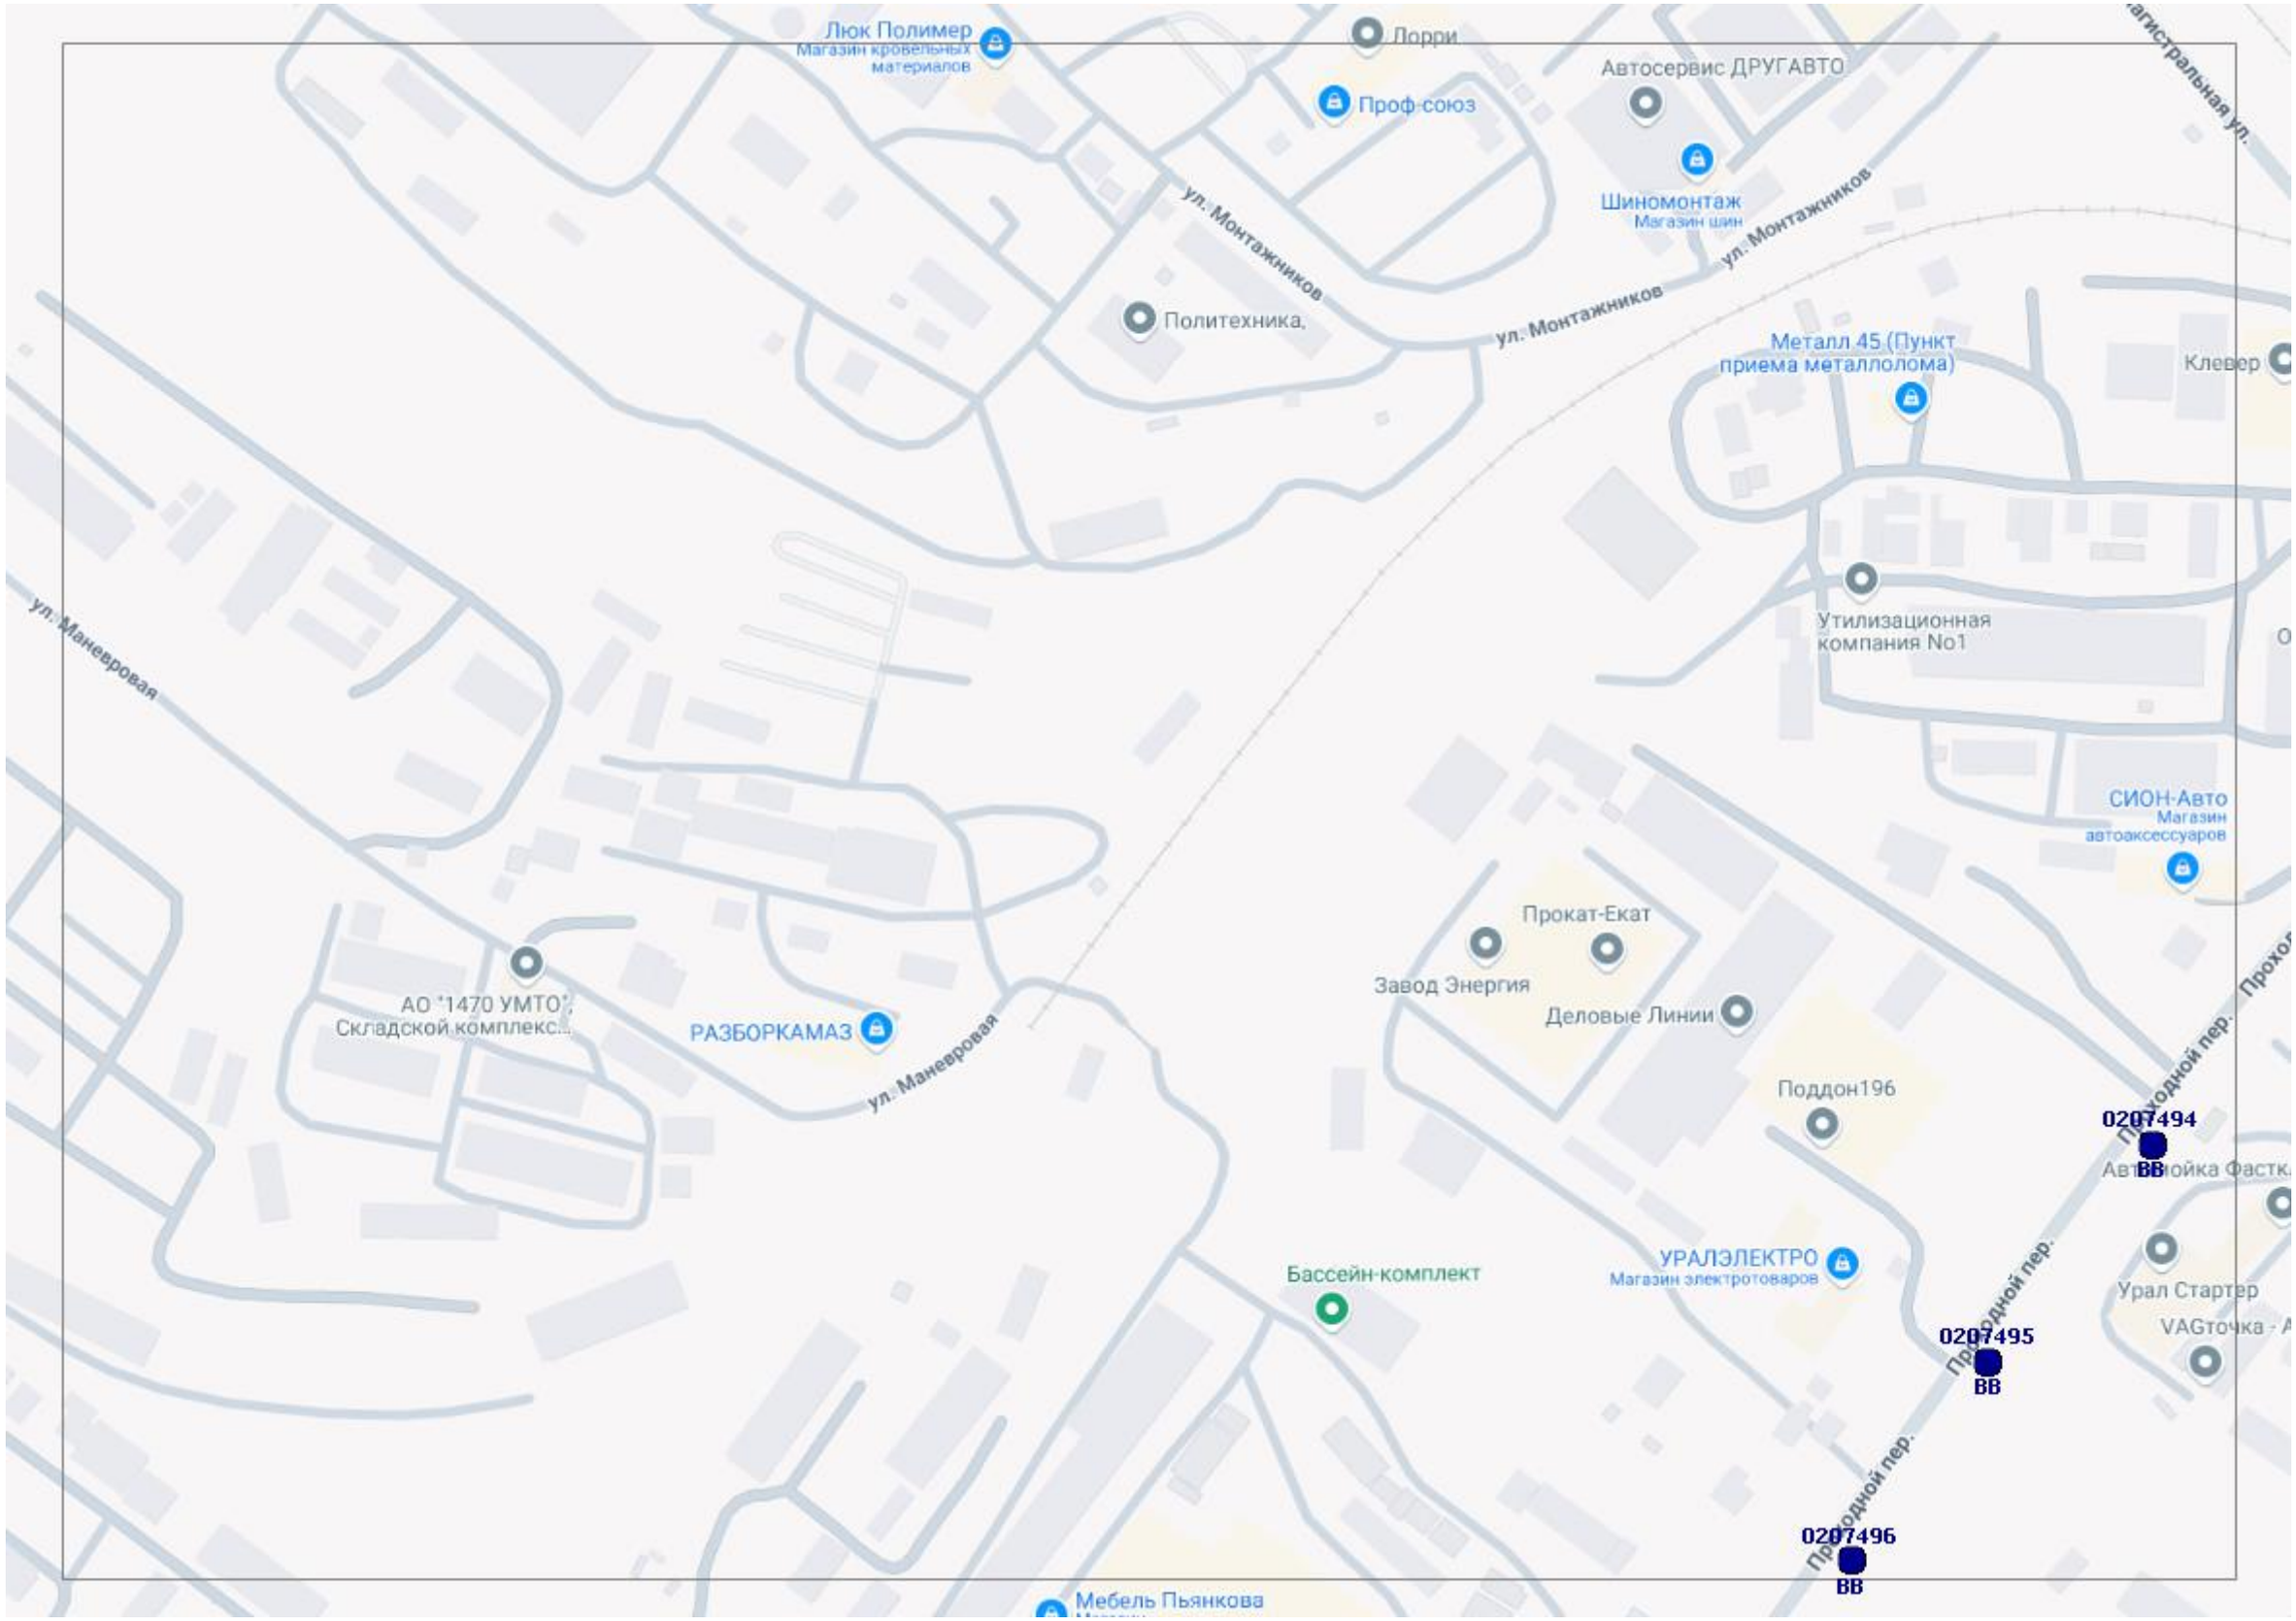
Люк Полимер
Магазин кровельных материалов
Лорри
Проф-союз
Автосервис ДРУГАВТО
Шиномонтаж
Магазин шин
ул. Монтажников
ул. Монтажников
ул. Монтажников
Политехника
Магистральная ул.
Металл 45 (Пункт приема металлолома)
Клевер
ул. Маневровая
Утилизационная компания No1
СИОН-Авто
Магазин автоаксессуаров
Прокат-Екат
Завод Энергия
Деловые Линии
АО "1470 УМТО", Складской комплекс...
РАЗБОРКАМАЗ
ул. Маневровая
Поддон196
Проходной пер.
0207494
ВВ
Автомойка Фаст
Бассейн-комплект
УРАЛЭЛЕКТРО
Магазин электротоваров
Урал Стартер
VAGточка - А
Проходной пер.
0207495
ВВ
Проходной пер.
0207496
ВВ
Мебель Пьянкова

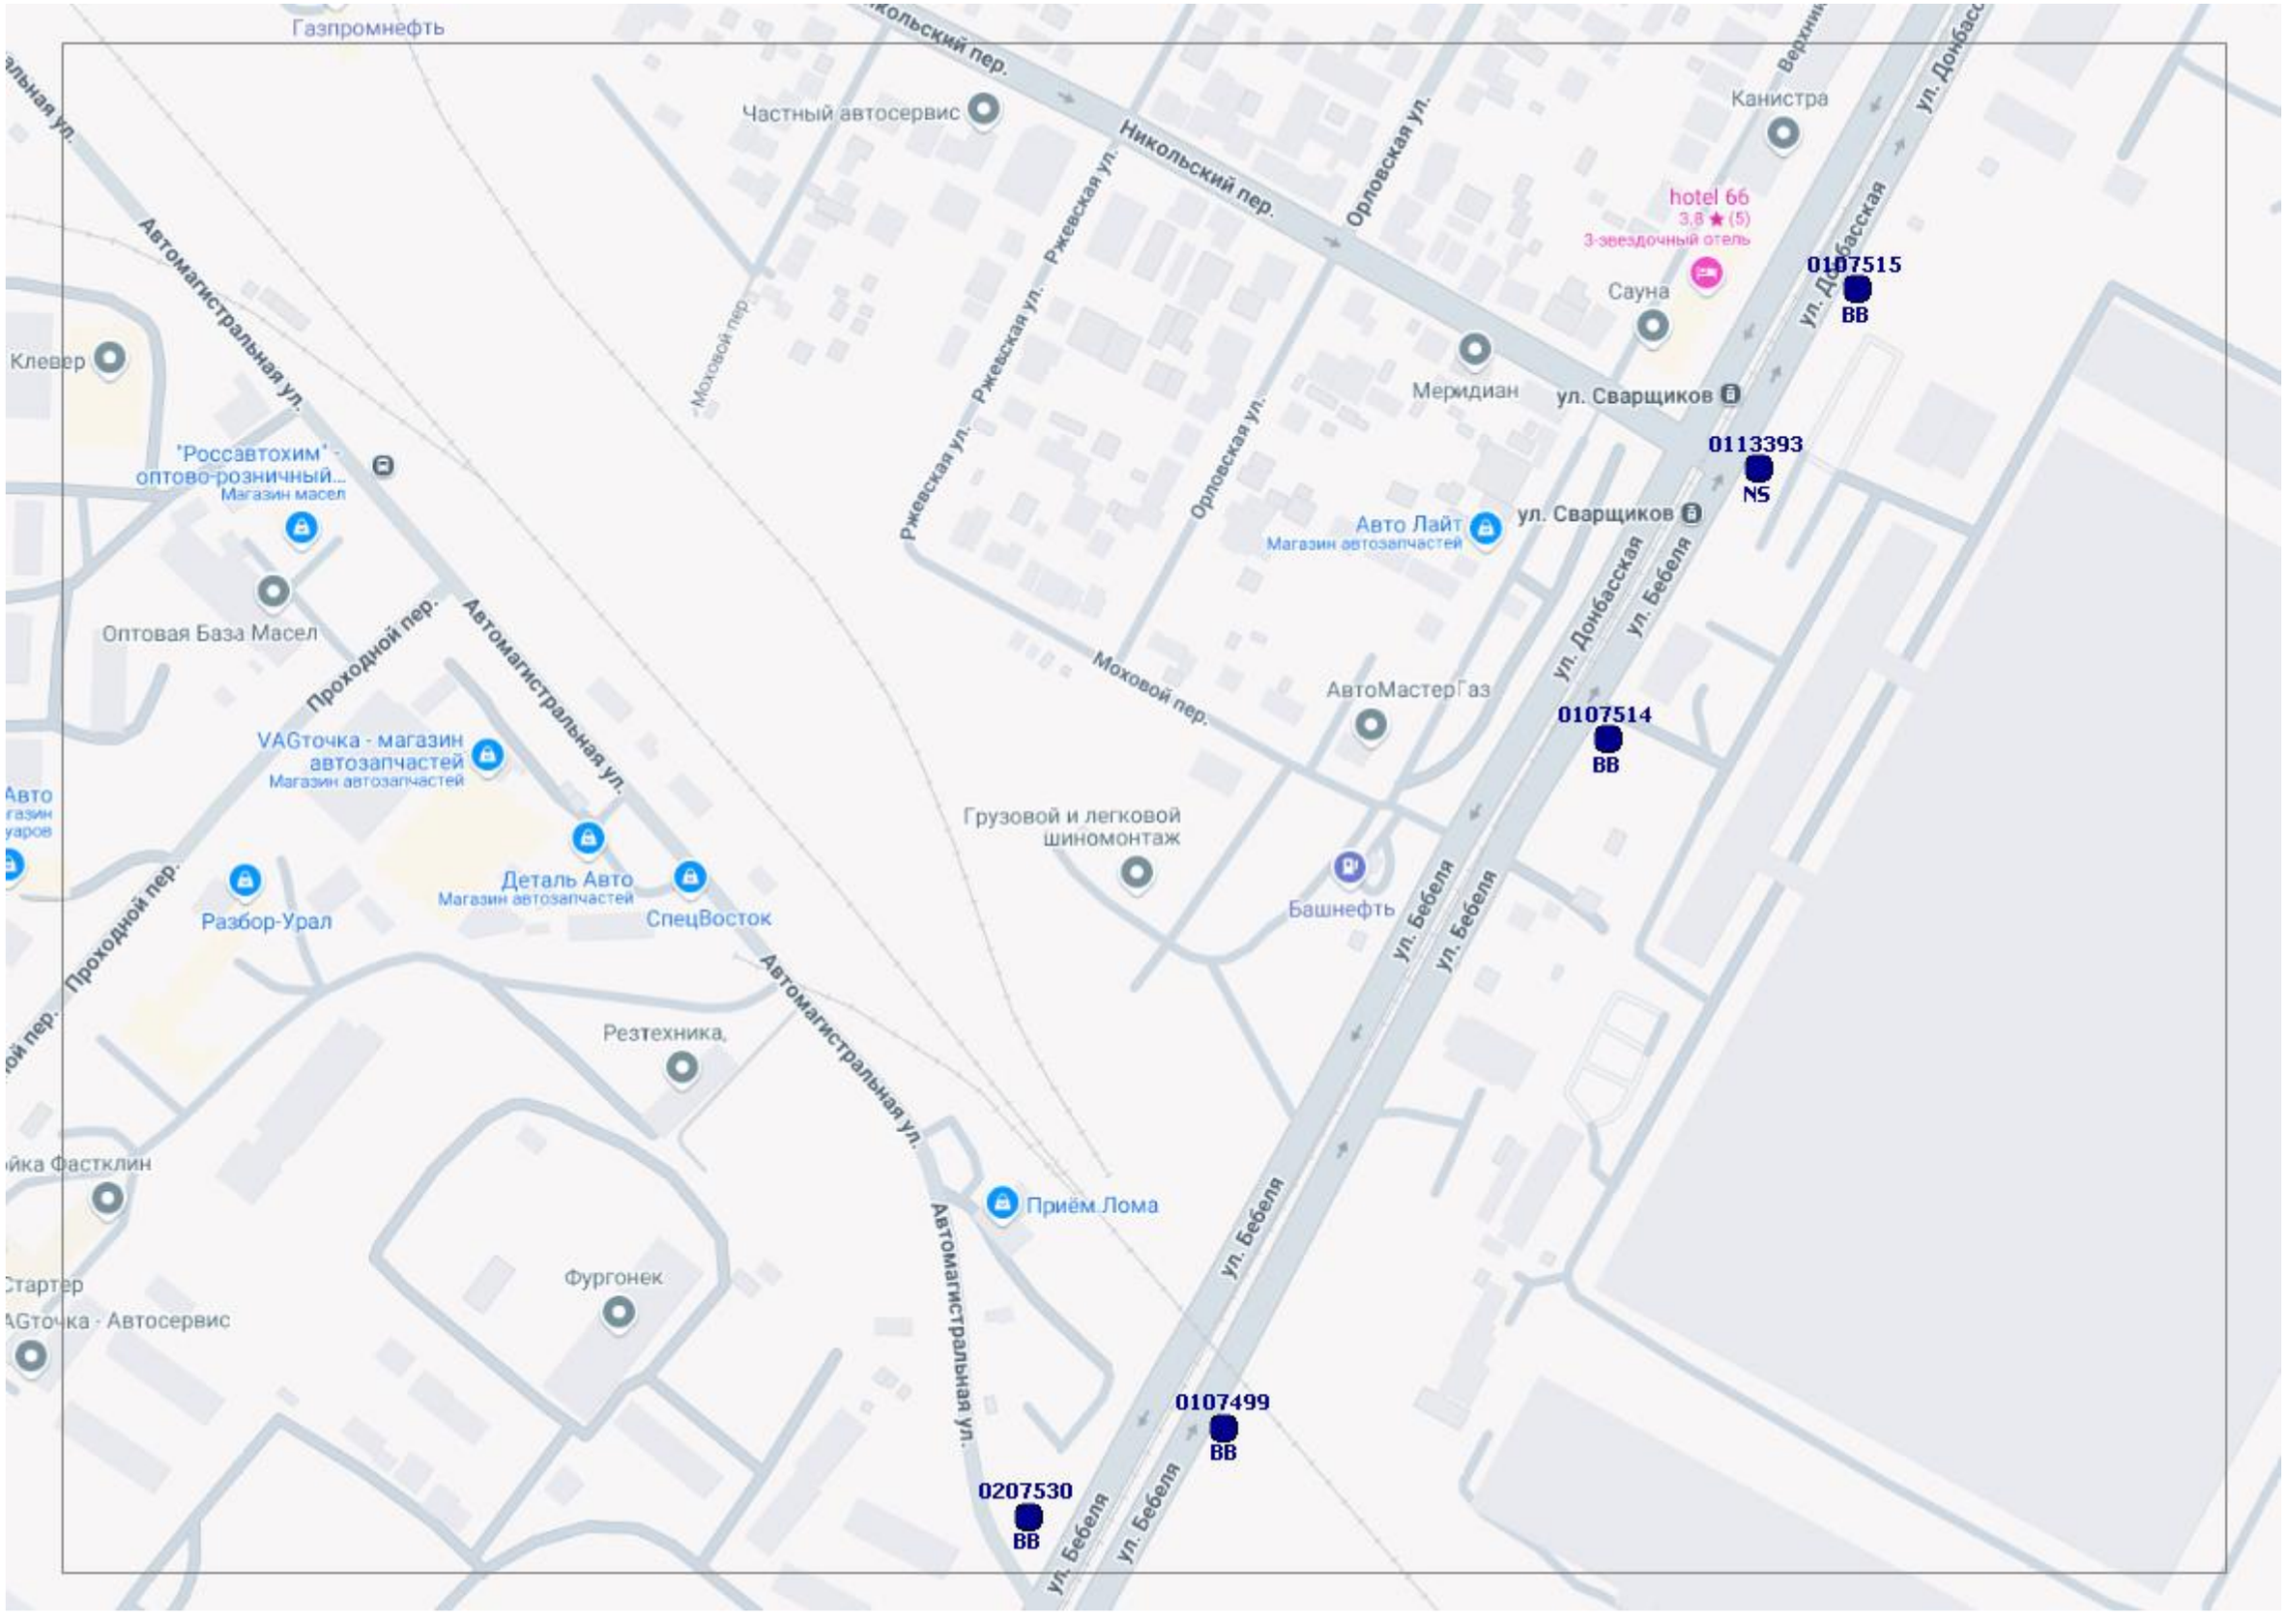
Газпромнефть
Никольский пер.
Частный автосервис
Никольский пер.
Орловская ул.
Канистра
ул. Донбасская
hotel 66
3,8 ★ (5)
3-звездочный отель
Сауна
0107515
BB
Автомагистральная ул.
Клевер
Моховой пер.
Ржевская ул.
Ржевская ул.
Ржевская ул.
Мередиан
ул. Сварщиков
0113393
NS
'Россавтохим' - оптово-розничный...
Магазин масел
Орловская ул.
Авто Лайт
Магазин автозапчастей
ул. Сварщиков
ул. Донбасская
ул. Бебеля
Оптовая База Масел
Проходной пер.
Автомагистральная ул.
Моховой пер.
АвтоМастерГаз
0107514
BB
VAGточка - магазин автозапчастей
Магазин автозапчастей
Грузовой и легковой шиномонтаж
Деталь Авто
Магазин автозапчастей
Разбор-Урал
СпецВосток
Башнефть
ул. Бебеля
ул. Бебеля
Проходной пер.
Автомагистральная ул.
Резтехника
Приём Лома
Фургонек
ул. Бебеля
0107499
BB
0207530
BB
ул. Бебеля
ул. Бебеля

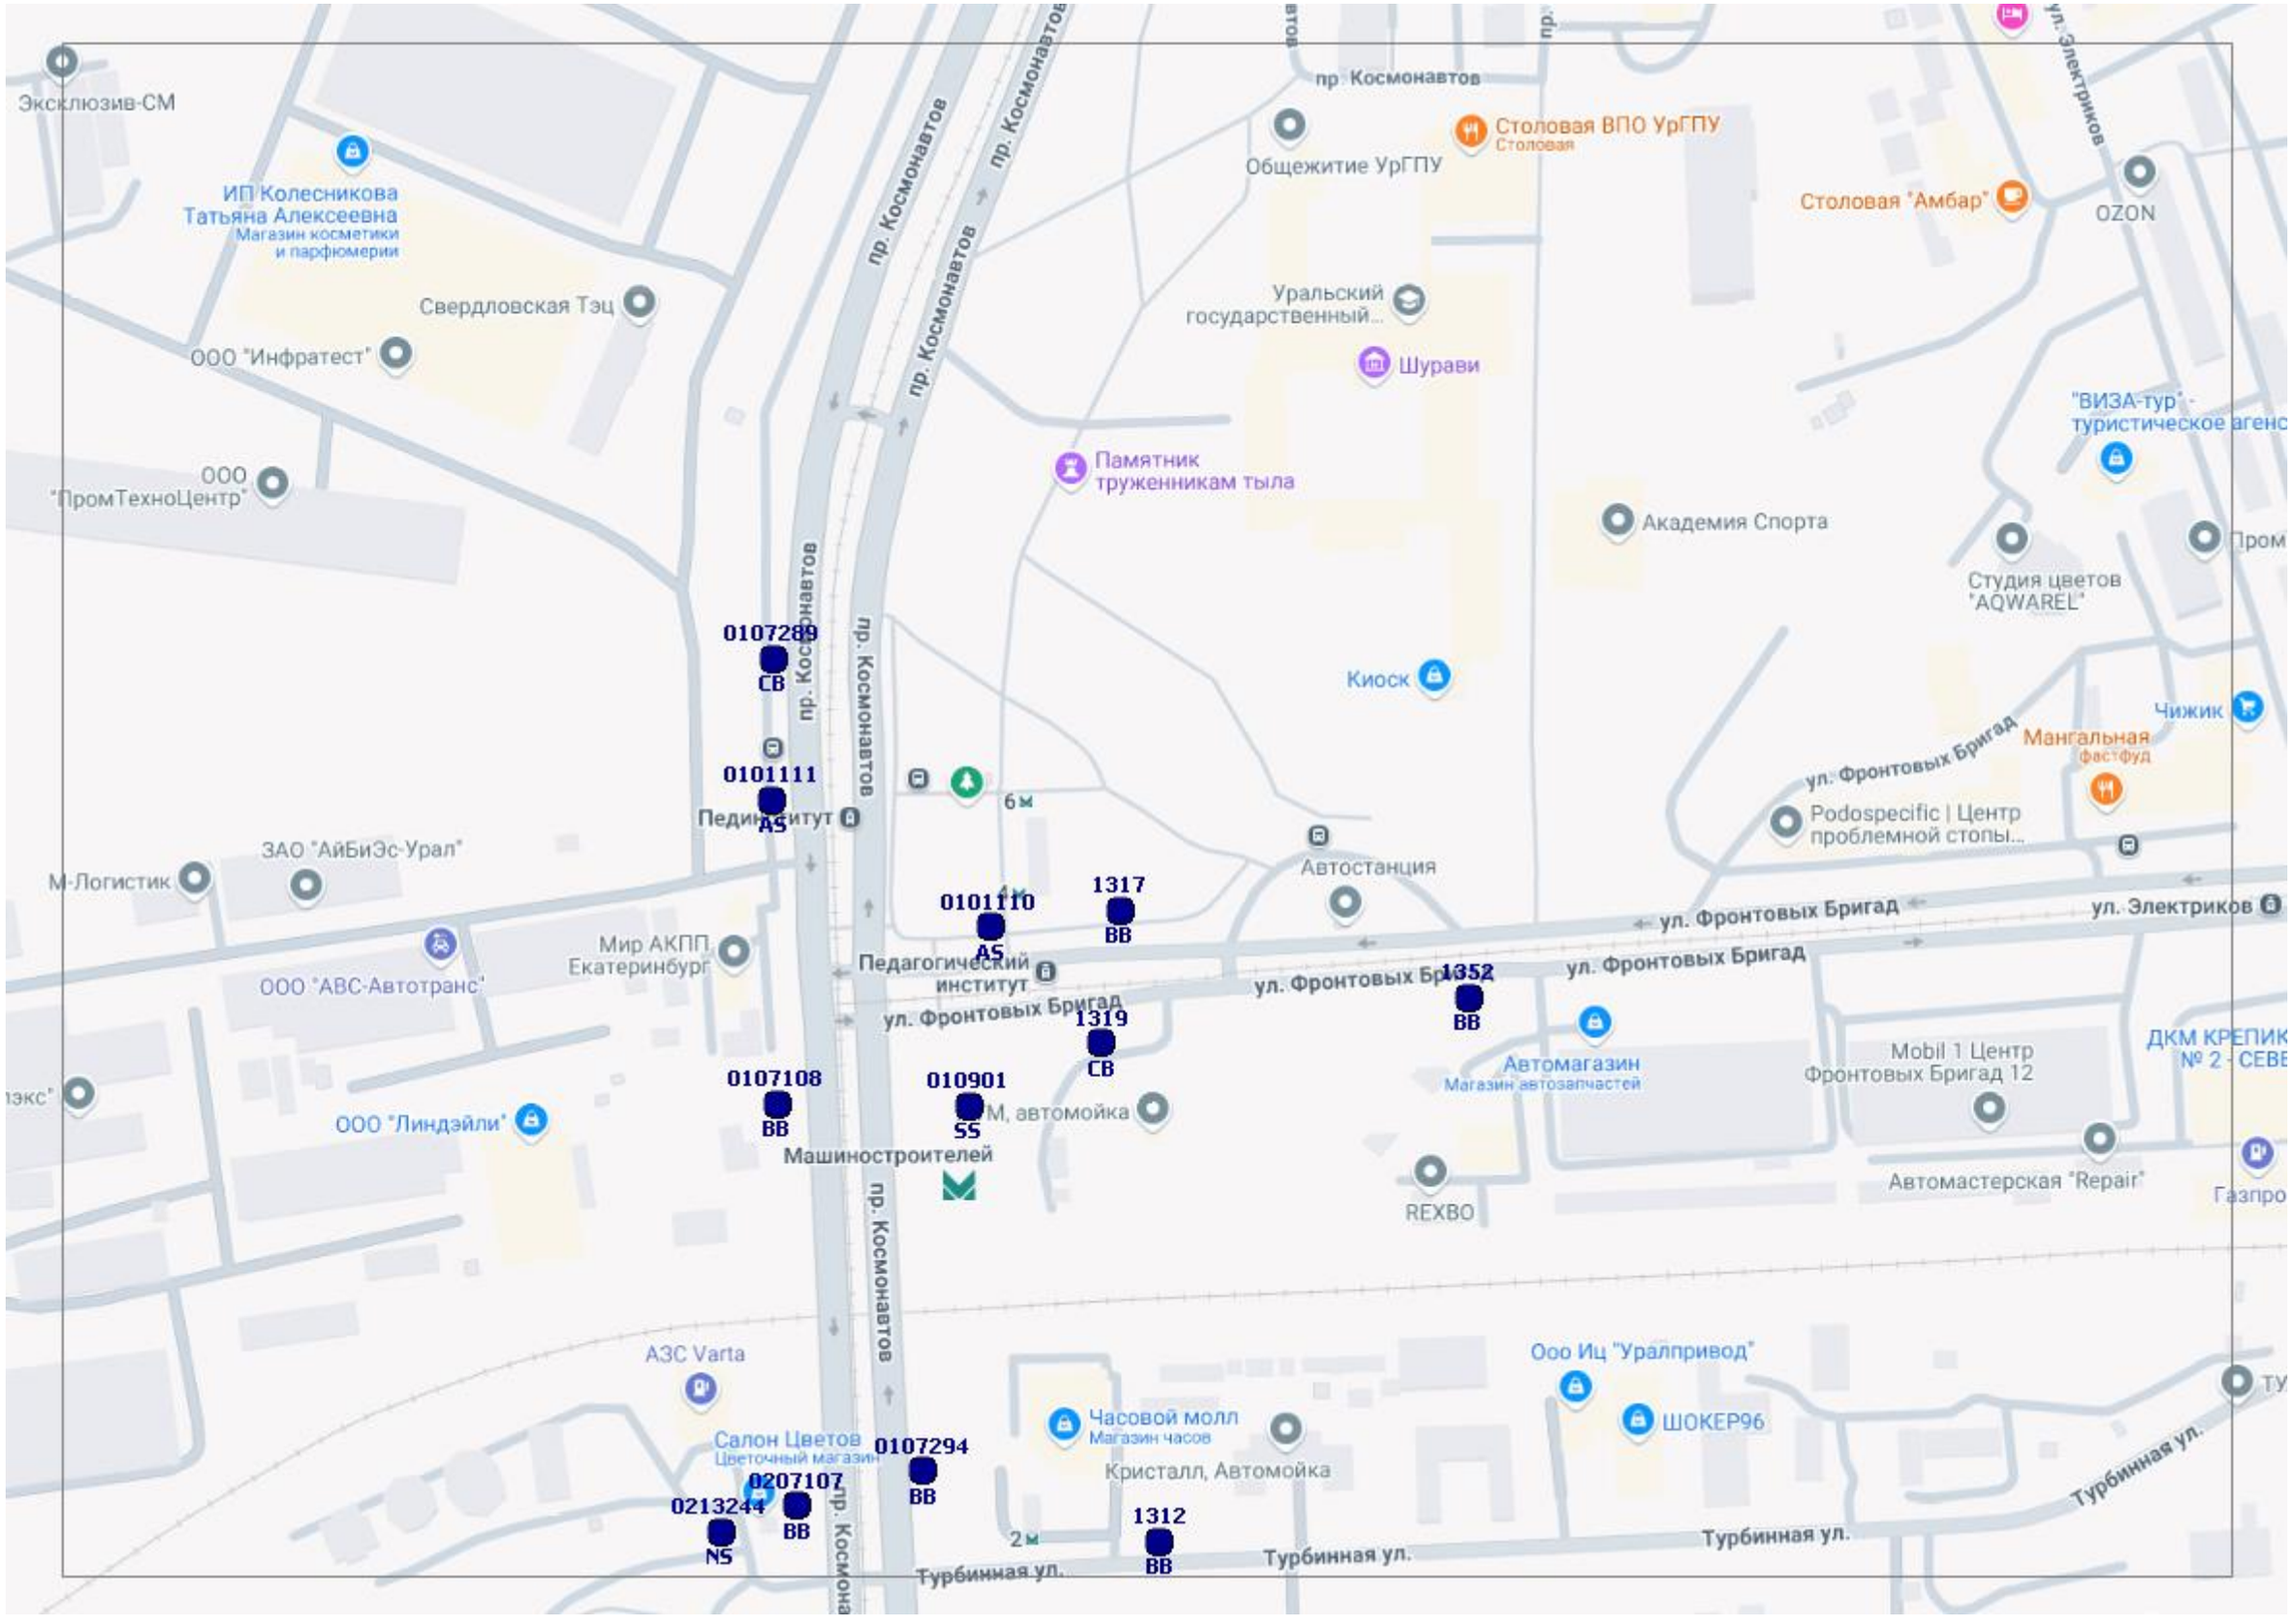
Эксклюзив-СМ
ИП Колесникова Татьяна Алексеевна
Магазин косметики и парфюмерии
Свердловская Тэц
ООО "Инфратест"
ООО "ПромТехноЦентр"
пр. Космонавтов
пр. Космонавтов
пр. Космонавтов
пр. Космонавтов
пр. Космонавтов
Общежитие УрГПУ
Столовая ВПО УрГПУ
Столовая
Столовая "Амбар"
OZON
ул. Электриков
Уральский государственный...
Шурави
Памятник труженникам тыла
Академия Спорта
"ВИЗА-тур" - туристическое агенс
Студия цветов "AQWAREL"
Пром
Киоск
Чижик
Мангальная
фастфуд
ул. Фронтовых Бригад
Podospecific | Центр проблемной стопы...
0107289
СВ
0101111
AS
Педагогический институт
6м
ЗАО "АйБиЭс-Урал"
М-Логистик
Автостанция
1317
ВВ
0101110
AS
ул. Фронтовых Бригад
ул. Электриков
Мир АКПП Екатеринбург
ООО "АВС-Автотранс"
Педагогический институт
ул. Фронтовых Бригад
ул. Фронтовых Бригад
1352
ВВ
1319
СВ
Автомагазин
Магазин автозапчастей
Mobil 1 Центр Фронтовых Бригад 12
ДКМ КРЕПИК № 2 - СЕВЕ
0107108
ВВ
010901
SS
М, автомойка
ООО "Линдэйли"
Машиностроителей
Автомастерская "Repair"
REXBO
Газпро
АЗС Varta
Ооо Иц "Уралпривод"
ШОКЕР96
Часовой молл
Магазин часов
Кристалл, Автомойка
Салон Цветов
Цветочный магазин
0107294
ВВ
0207107
0213244
ВВ
NS
2м
1312
ВВ
Турбинная ул.
Турбинная ул.
Турбинная ул.
пр. Космонавтов

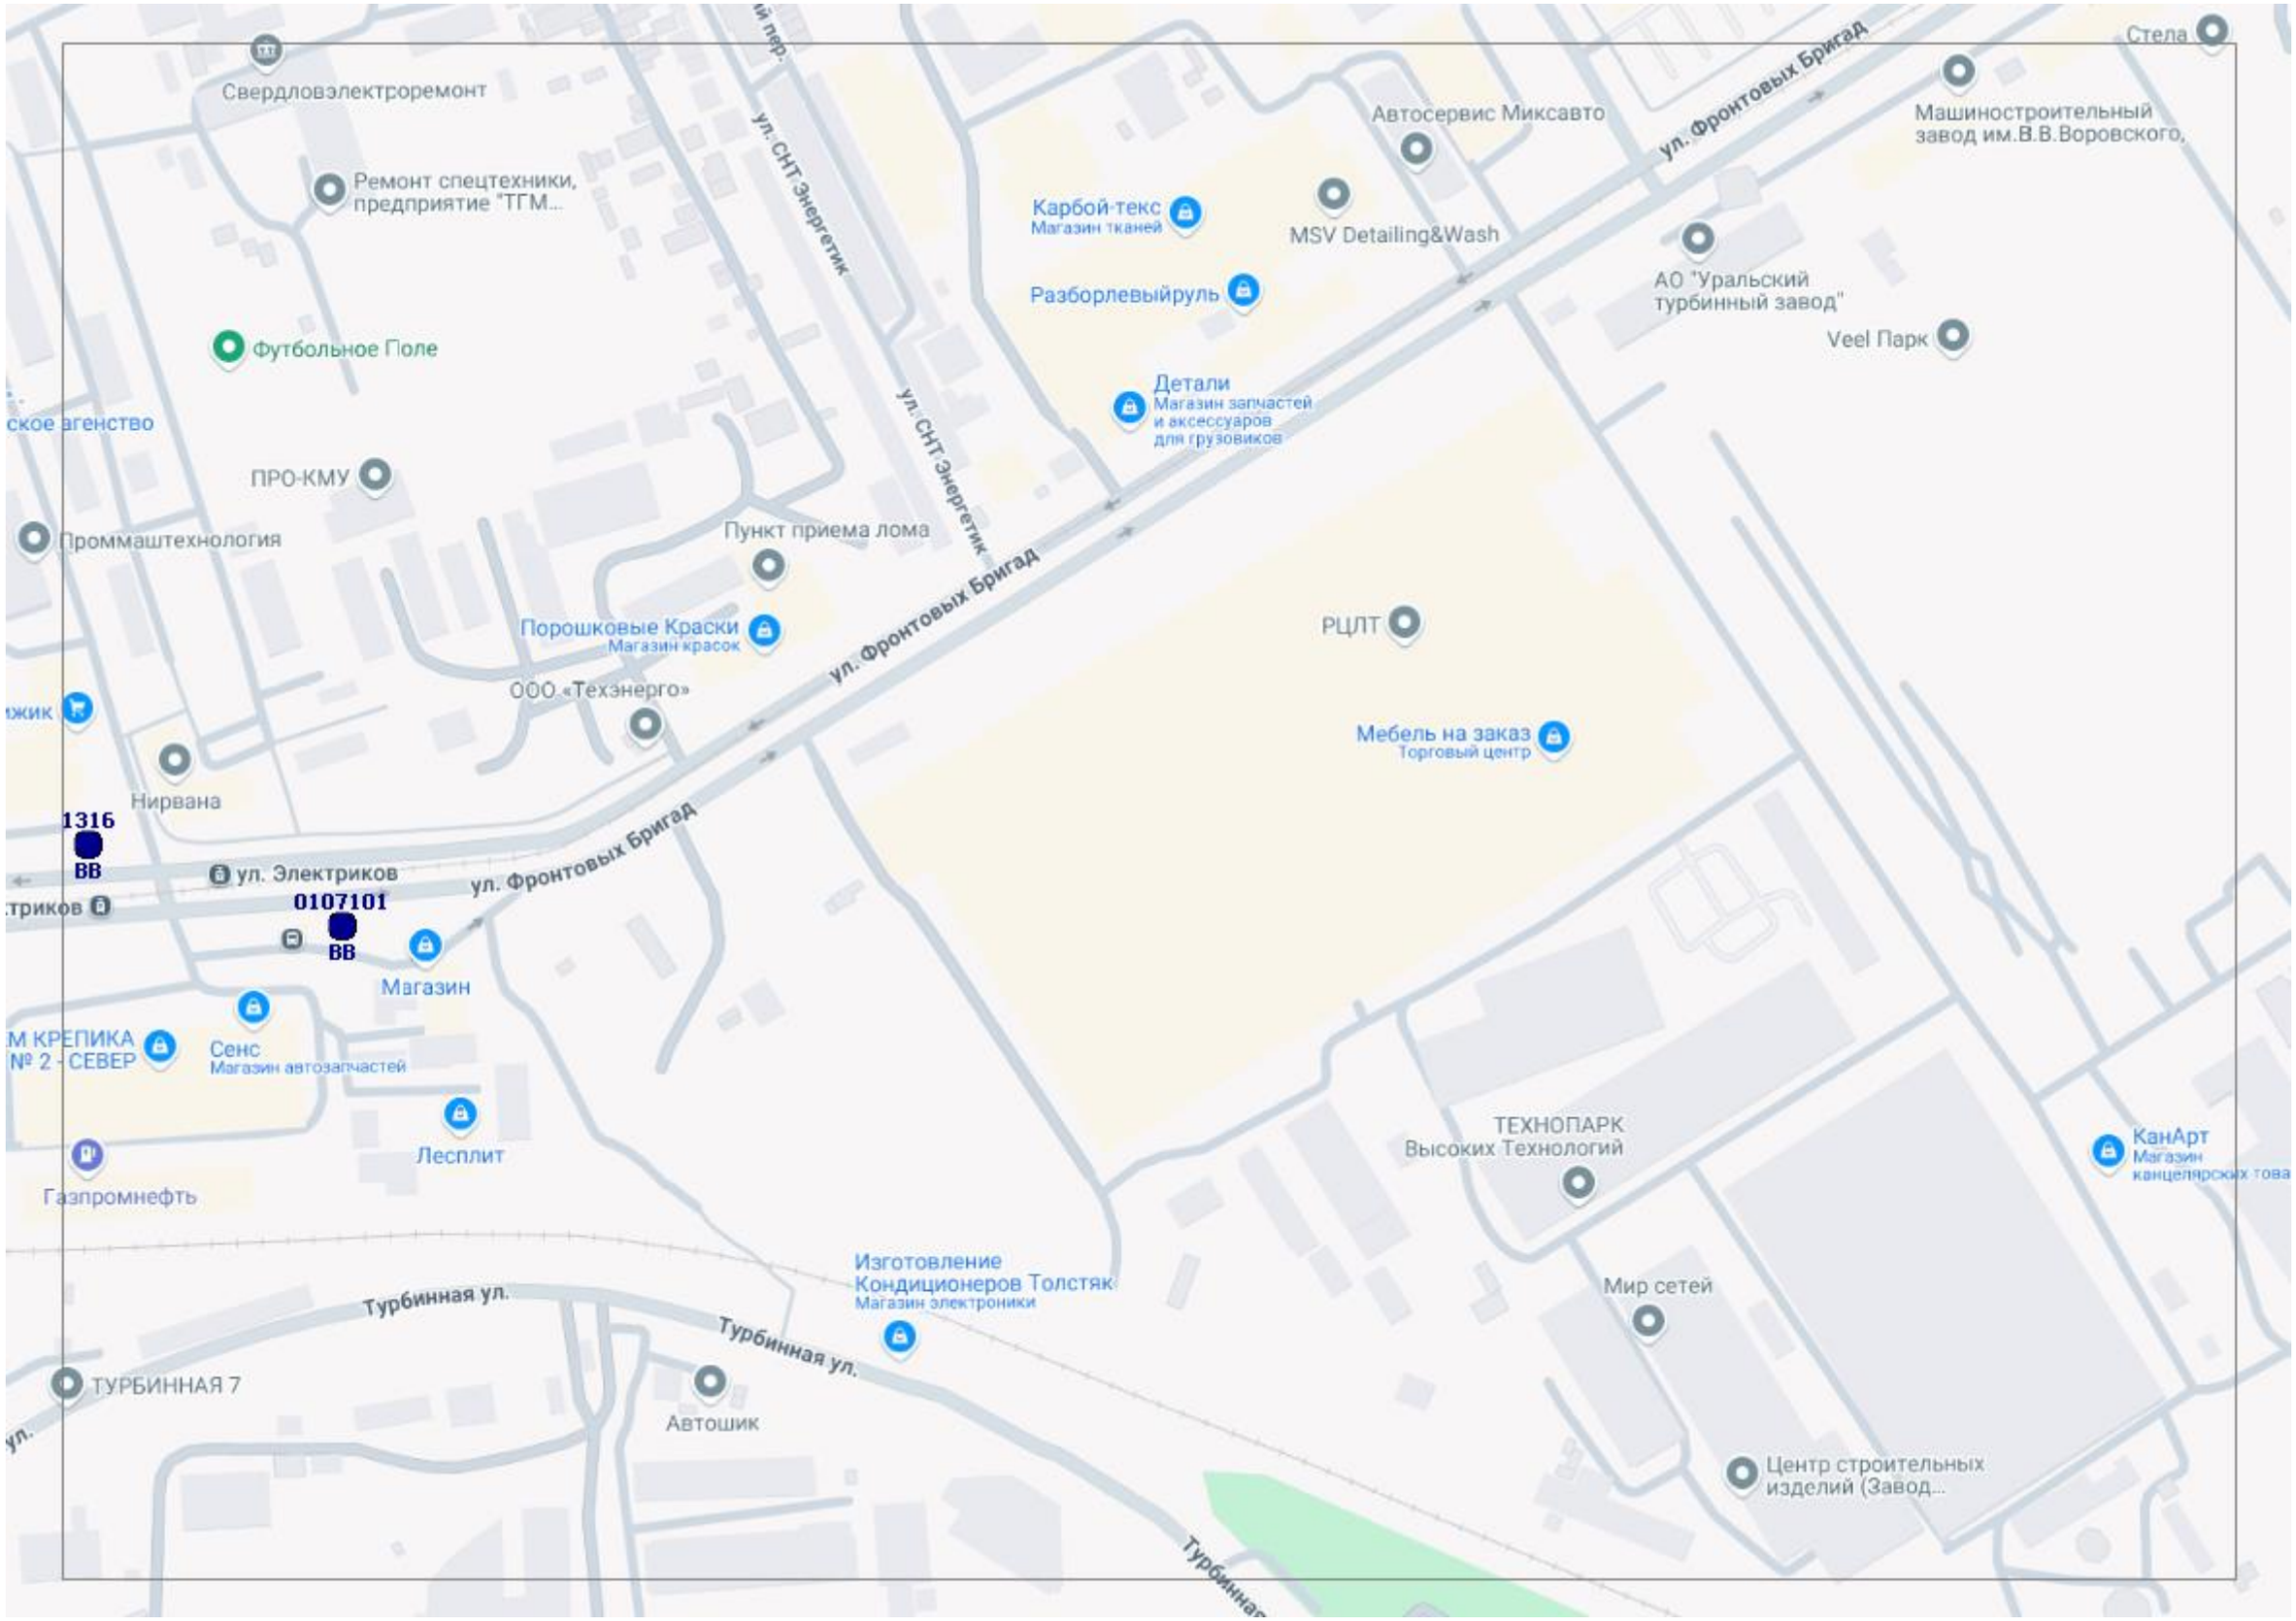
Свердловэлектроремонт
Ремонт спецтехники, предприятие "ТГМ...
Футбольное Поле
ПРО-КМУ
Проммаштехнология
Пункт приема лома
Порошковые Краски
Магазин красок
ООО «Техэнерго»
Нирвана
1316
ВВ
ул. Электриков
0107101
ВВ
Магазин
Сенс
Магазин автозапчастей
Лесплит
Газпромнефть
ул. СНТ Энергетик
ул. Фронтовых Бригад
Карбой-текс
Магазин тканей
Разборлевыйруль
Детали
Магазин запчастей и аксессуаров для грузовиков
Автосервис Миксавто
MSV Detailing&Wash
РЦЛТ
Мебель на заказ
Торговый центр
Стела
Машиностроительный завод им.В.В.Воровского,
АО "Уральский турбинный завод"
Veel Парк
ТЕХНОПАРК Высоких Технологий
Изготовление Кондиционеров Толстяк
Магазин электроники
Турбинная ул.
ТУРБИННАЯ 7
Автошик
Мир сетей
Центр строительных изделий (Завод...
КанАрт
Магазин канцелярских това

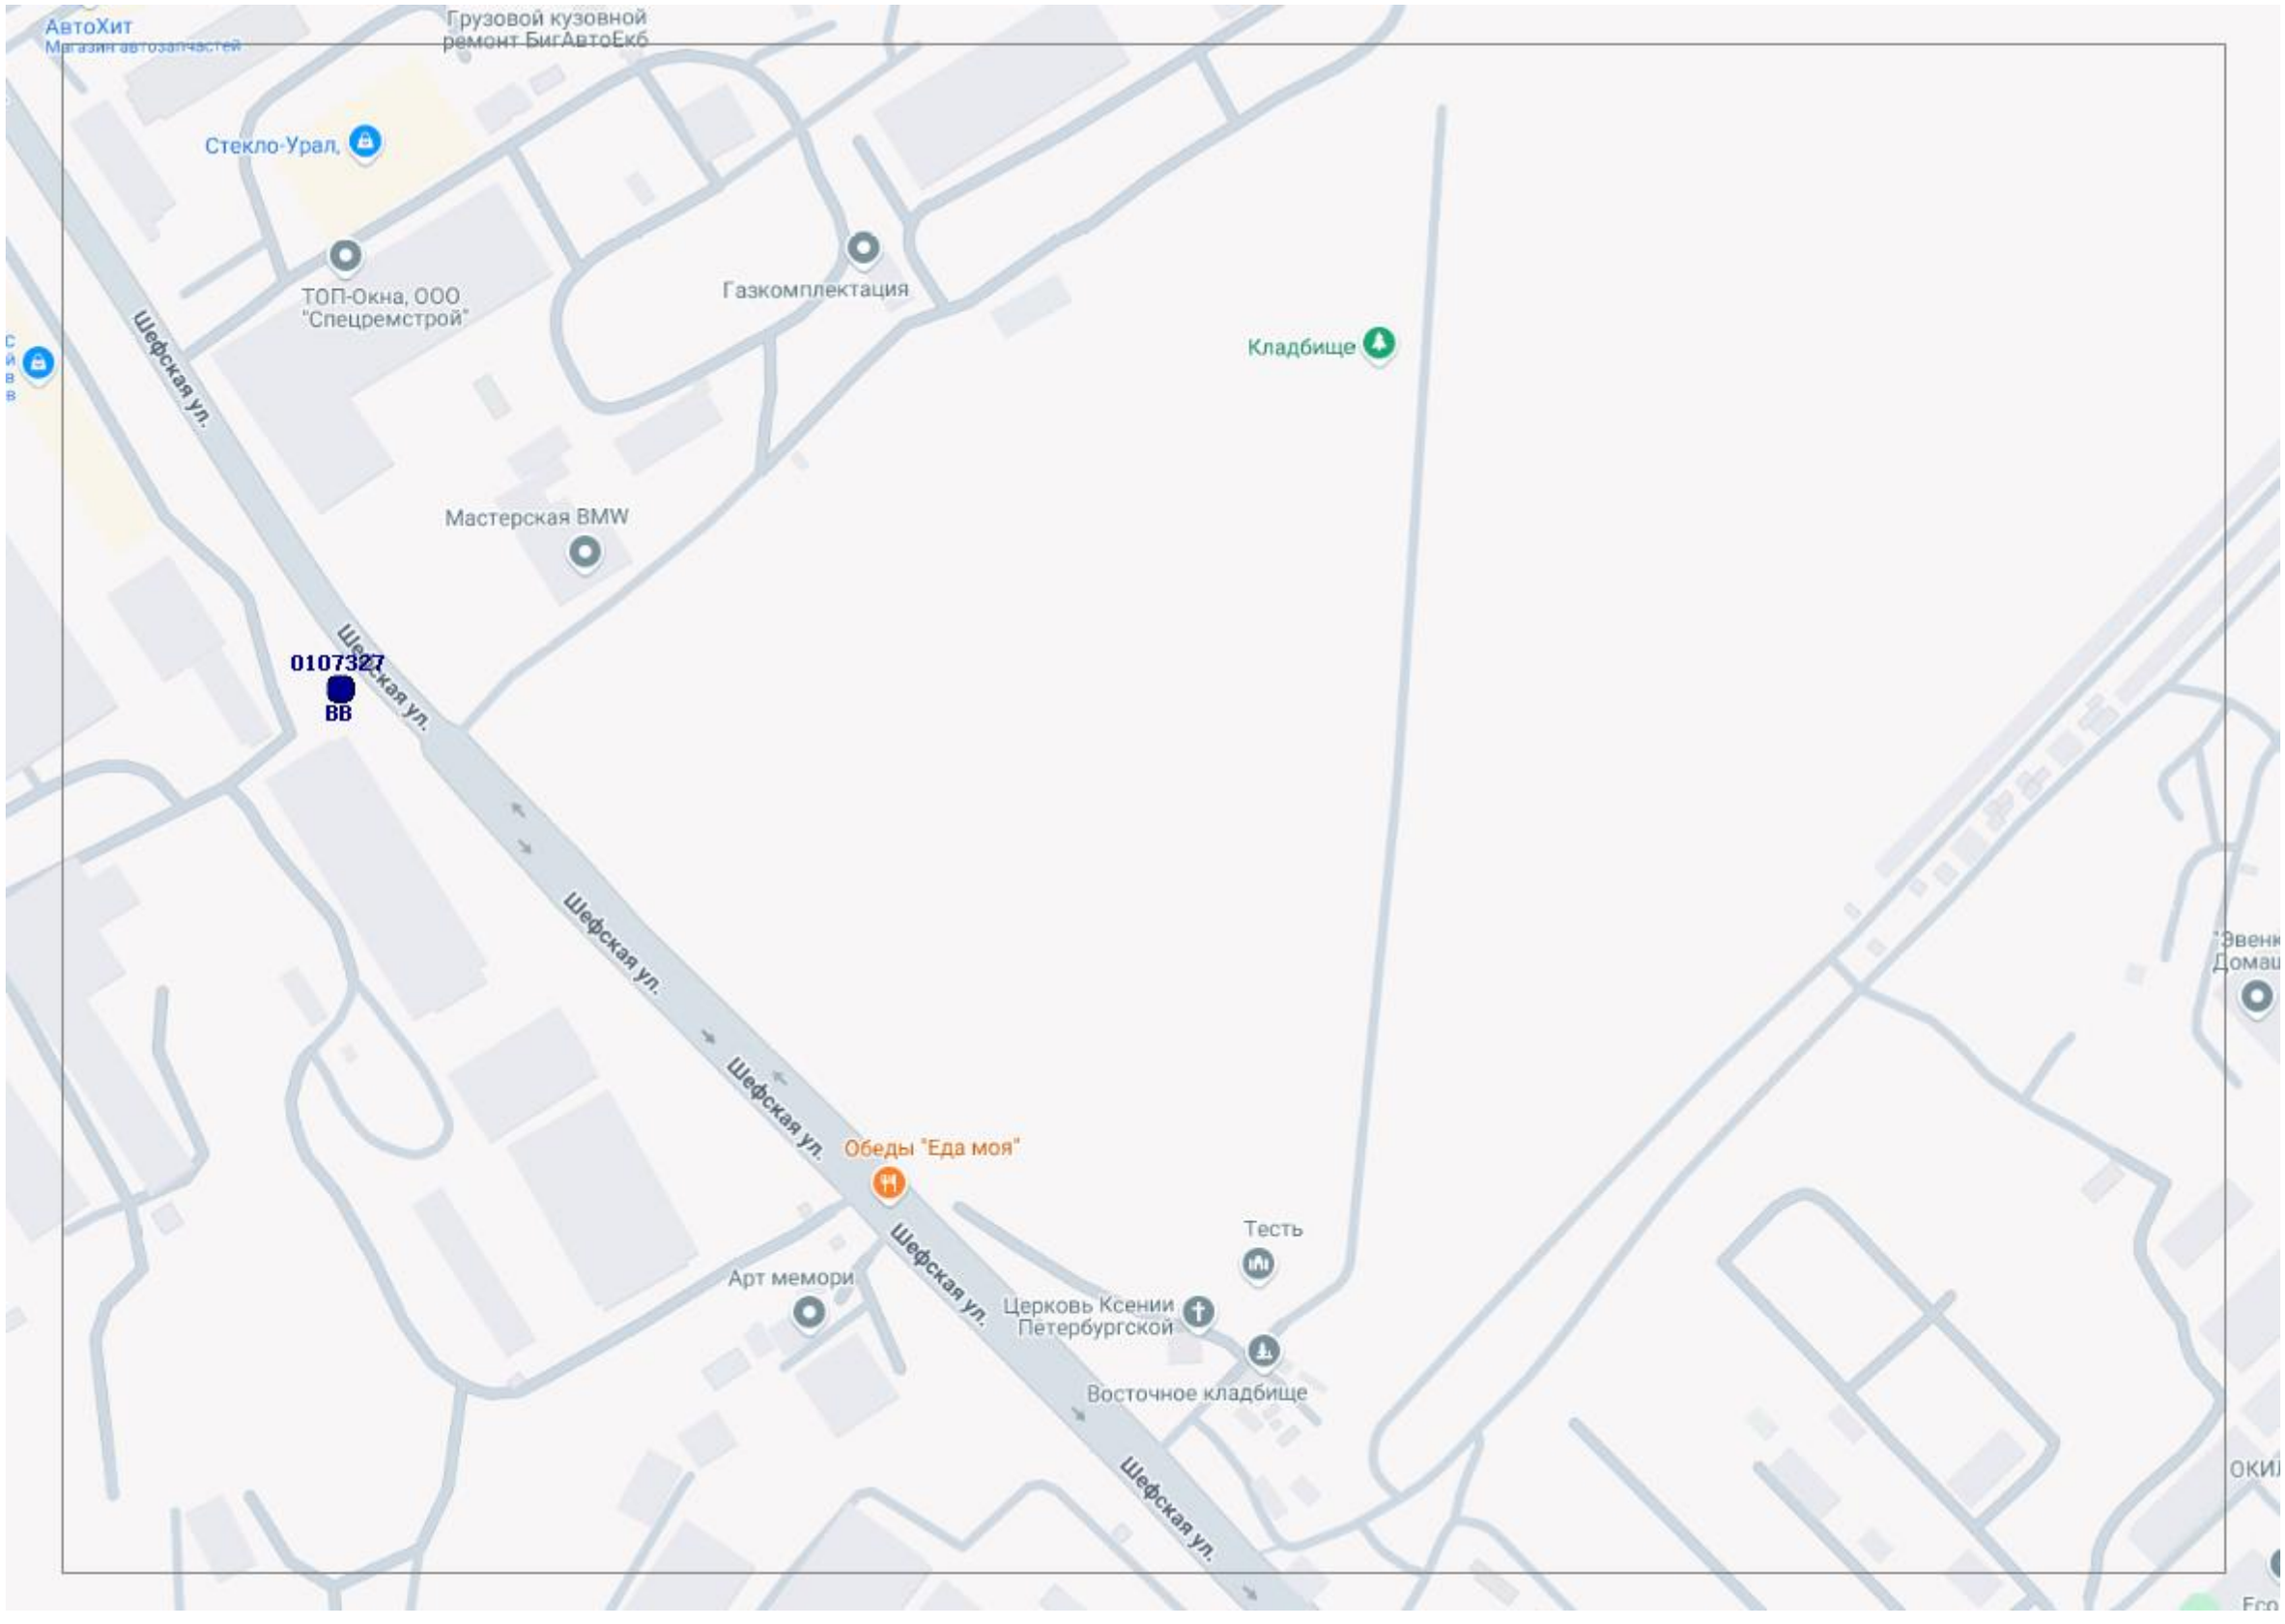
АвтоХит
Магазин автозапчастей
Грузовой кузовной ремонт БигАвтоЕкб
Стекло-Урал,
ТОП-Окна, ООО "Спецремстрой"
Газкомплектация
Кладбище
Шефская ул.
Мастерская BMW
0107327
ВВ
Шефская ул.
Шефская ул.
Шефская ул.
Обеды "Еда моя"
Тесть
Арт мемори
Церковь Ксении Петербургской
Восточное кладбище
Шефская ул.

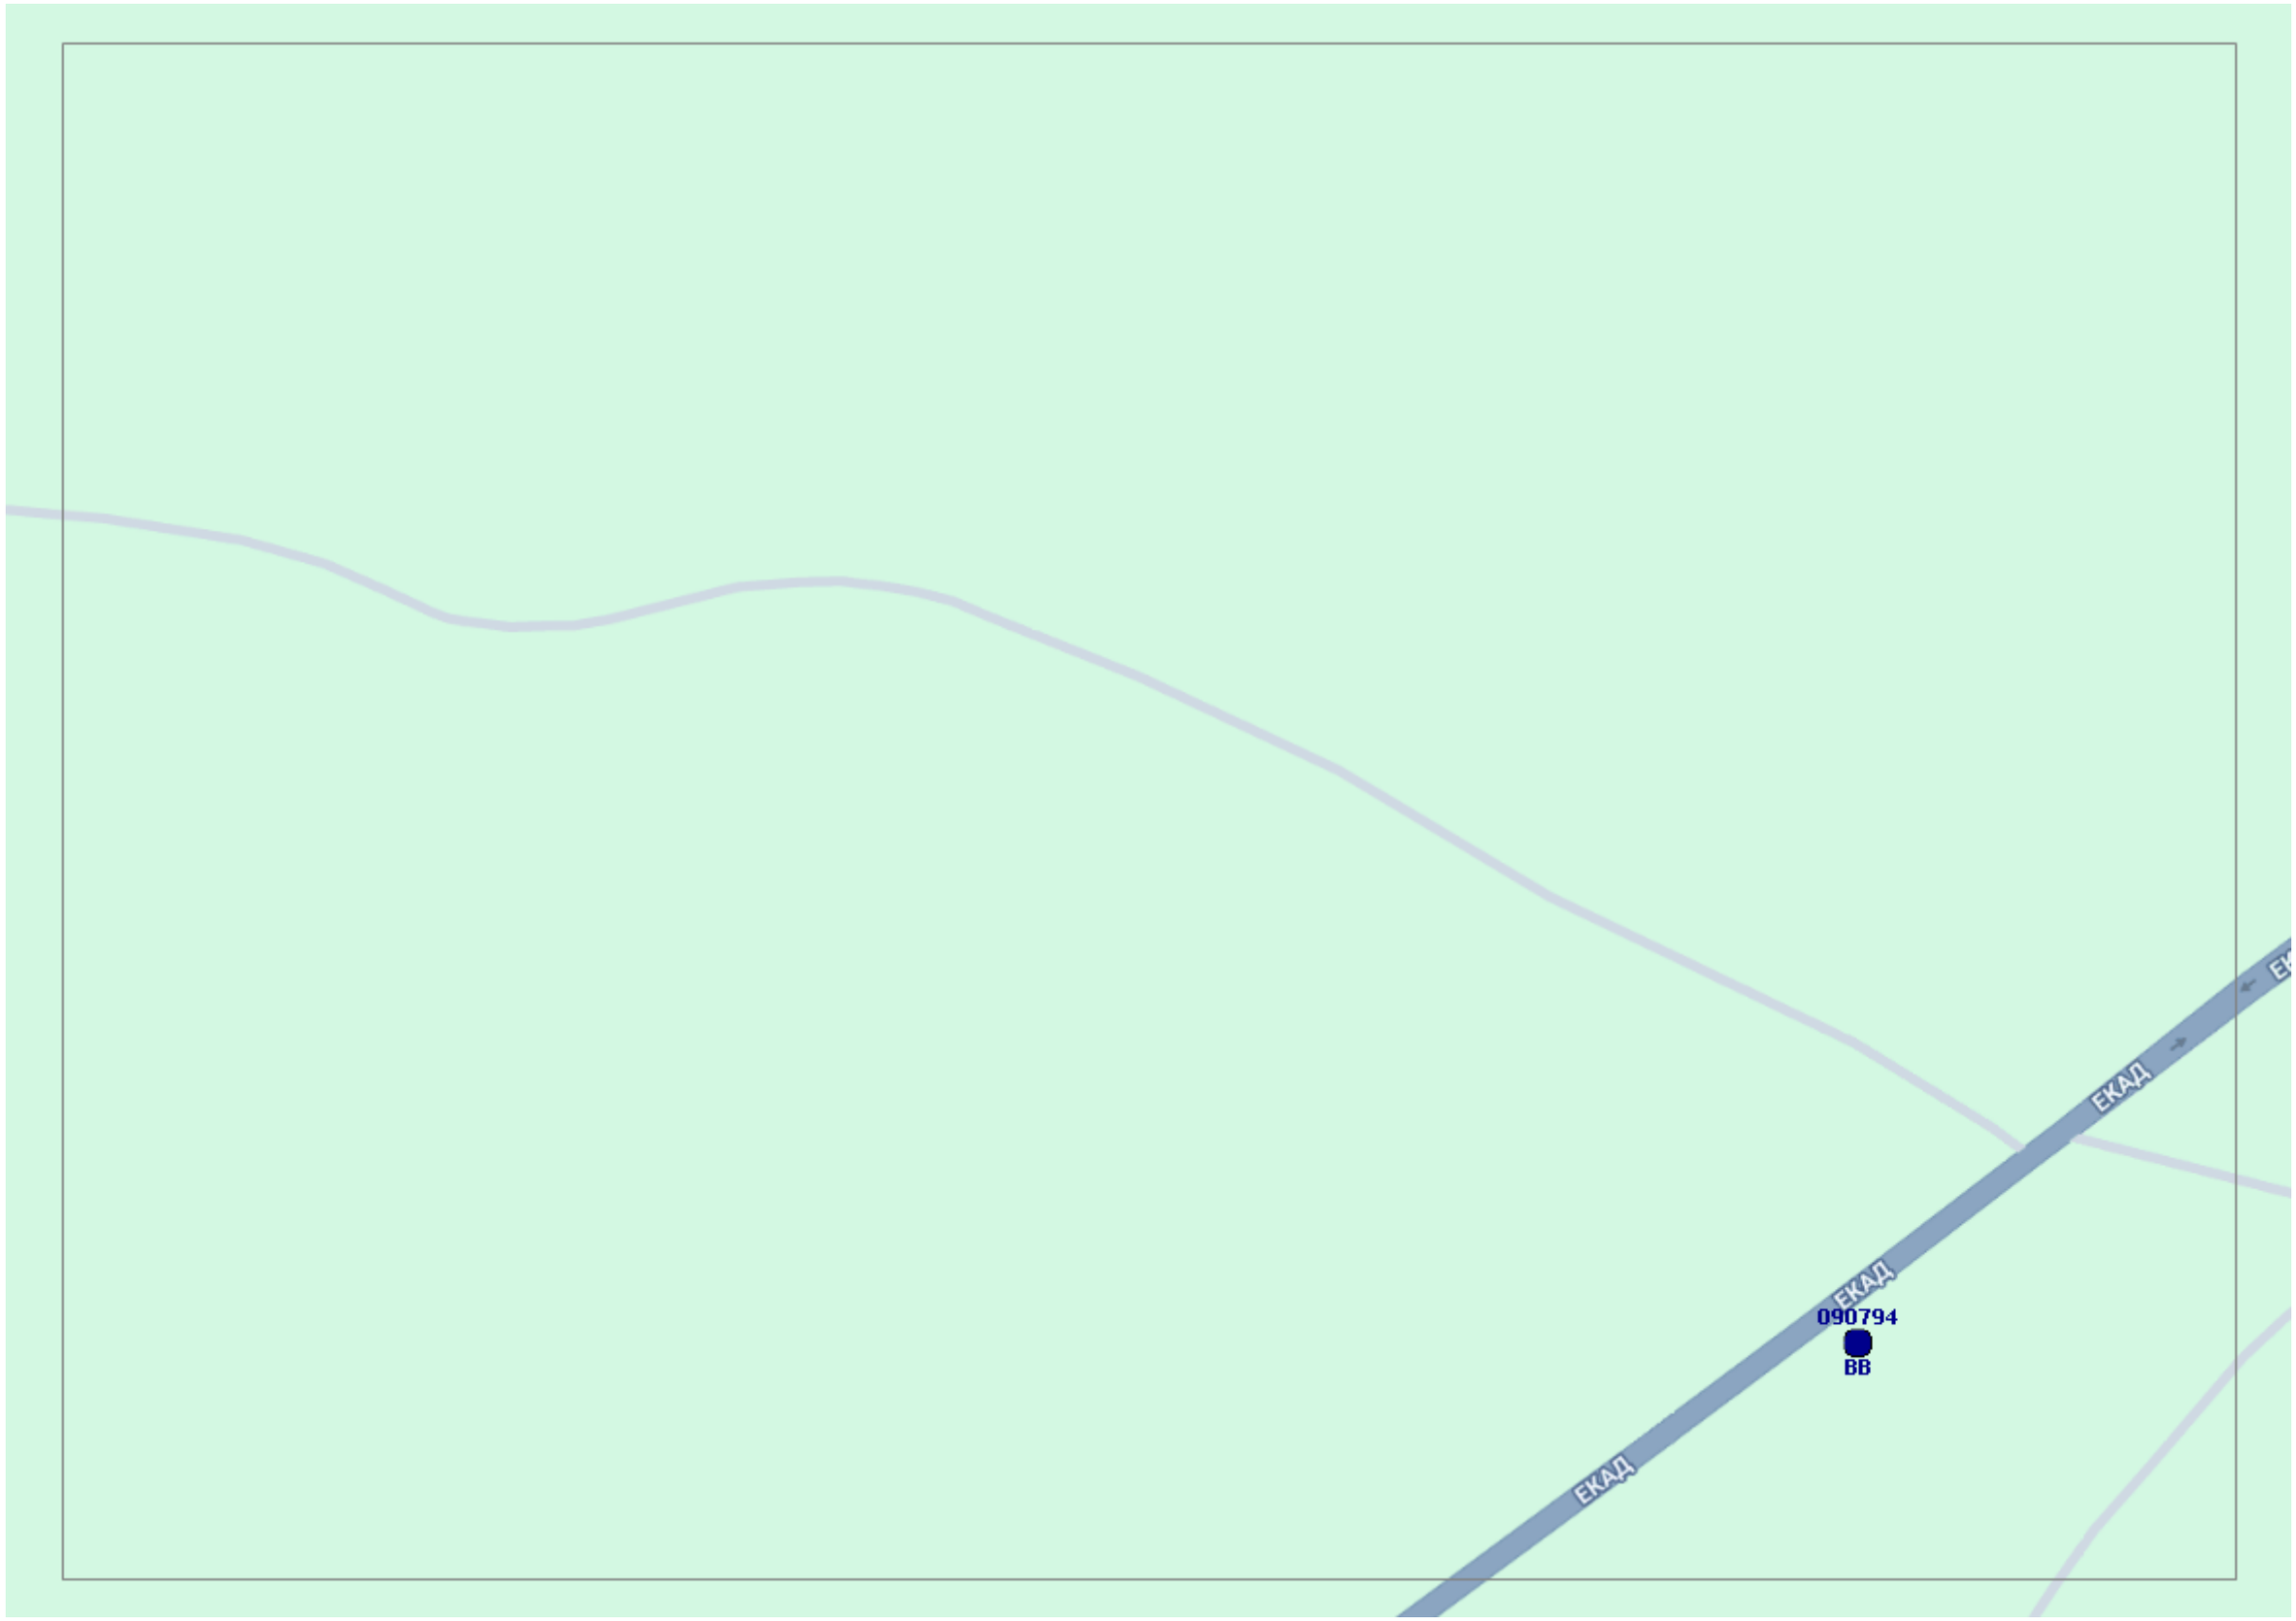
ЕКАД
090794
ВВ
ЕКАД
ЕКАД

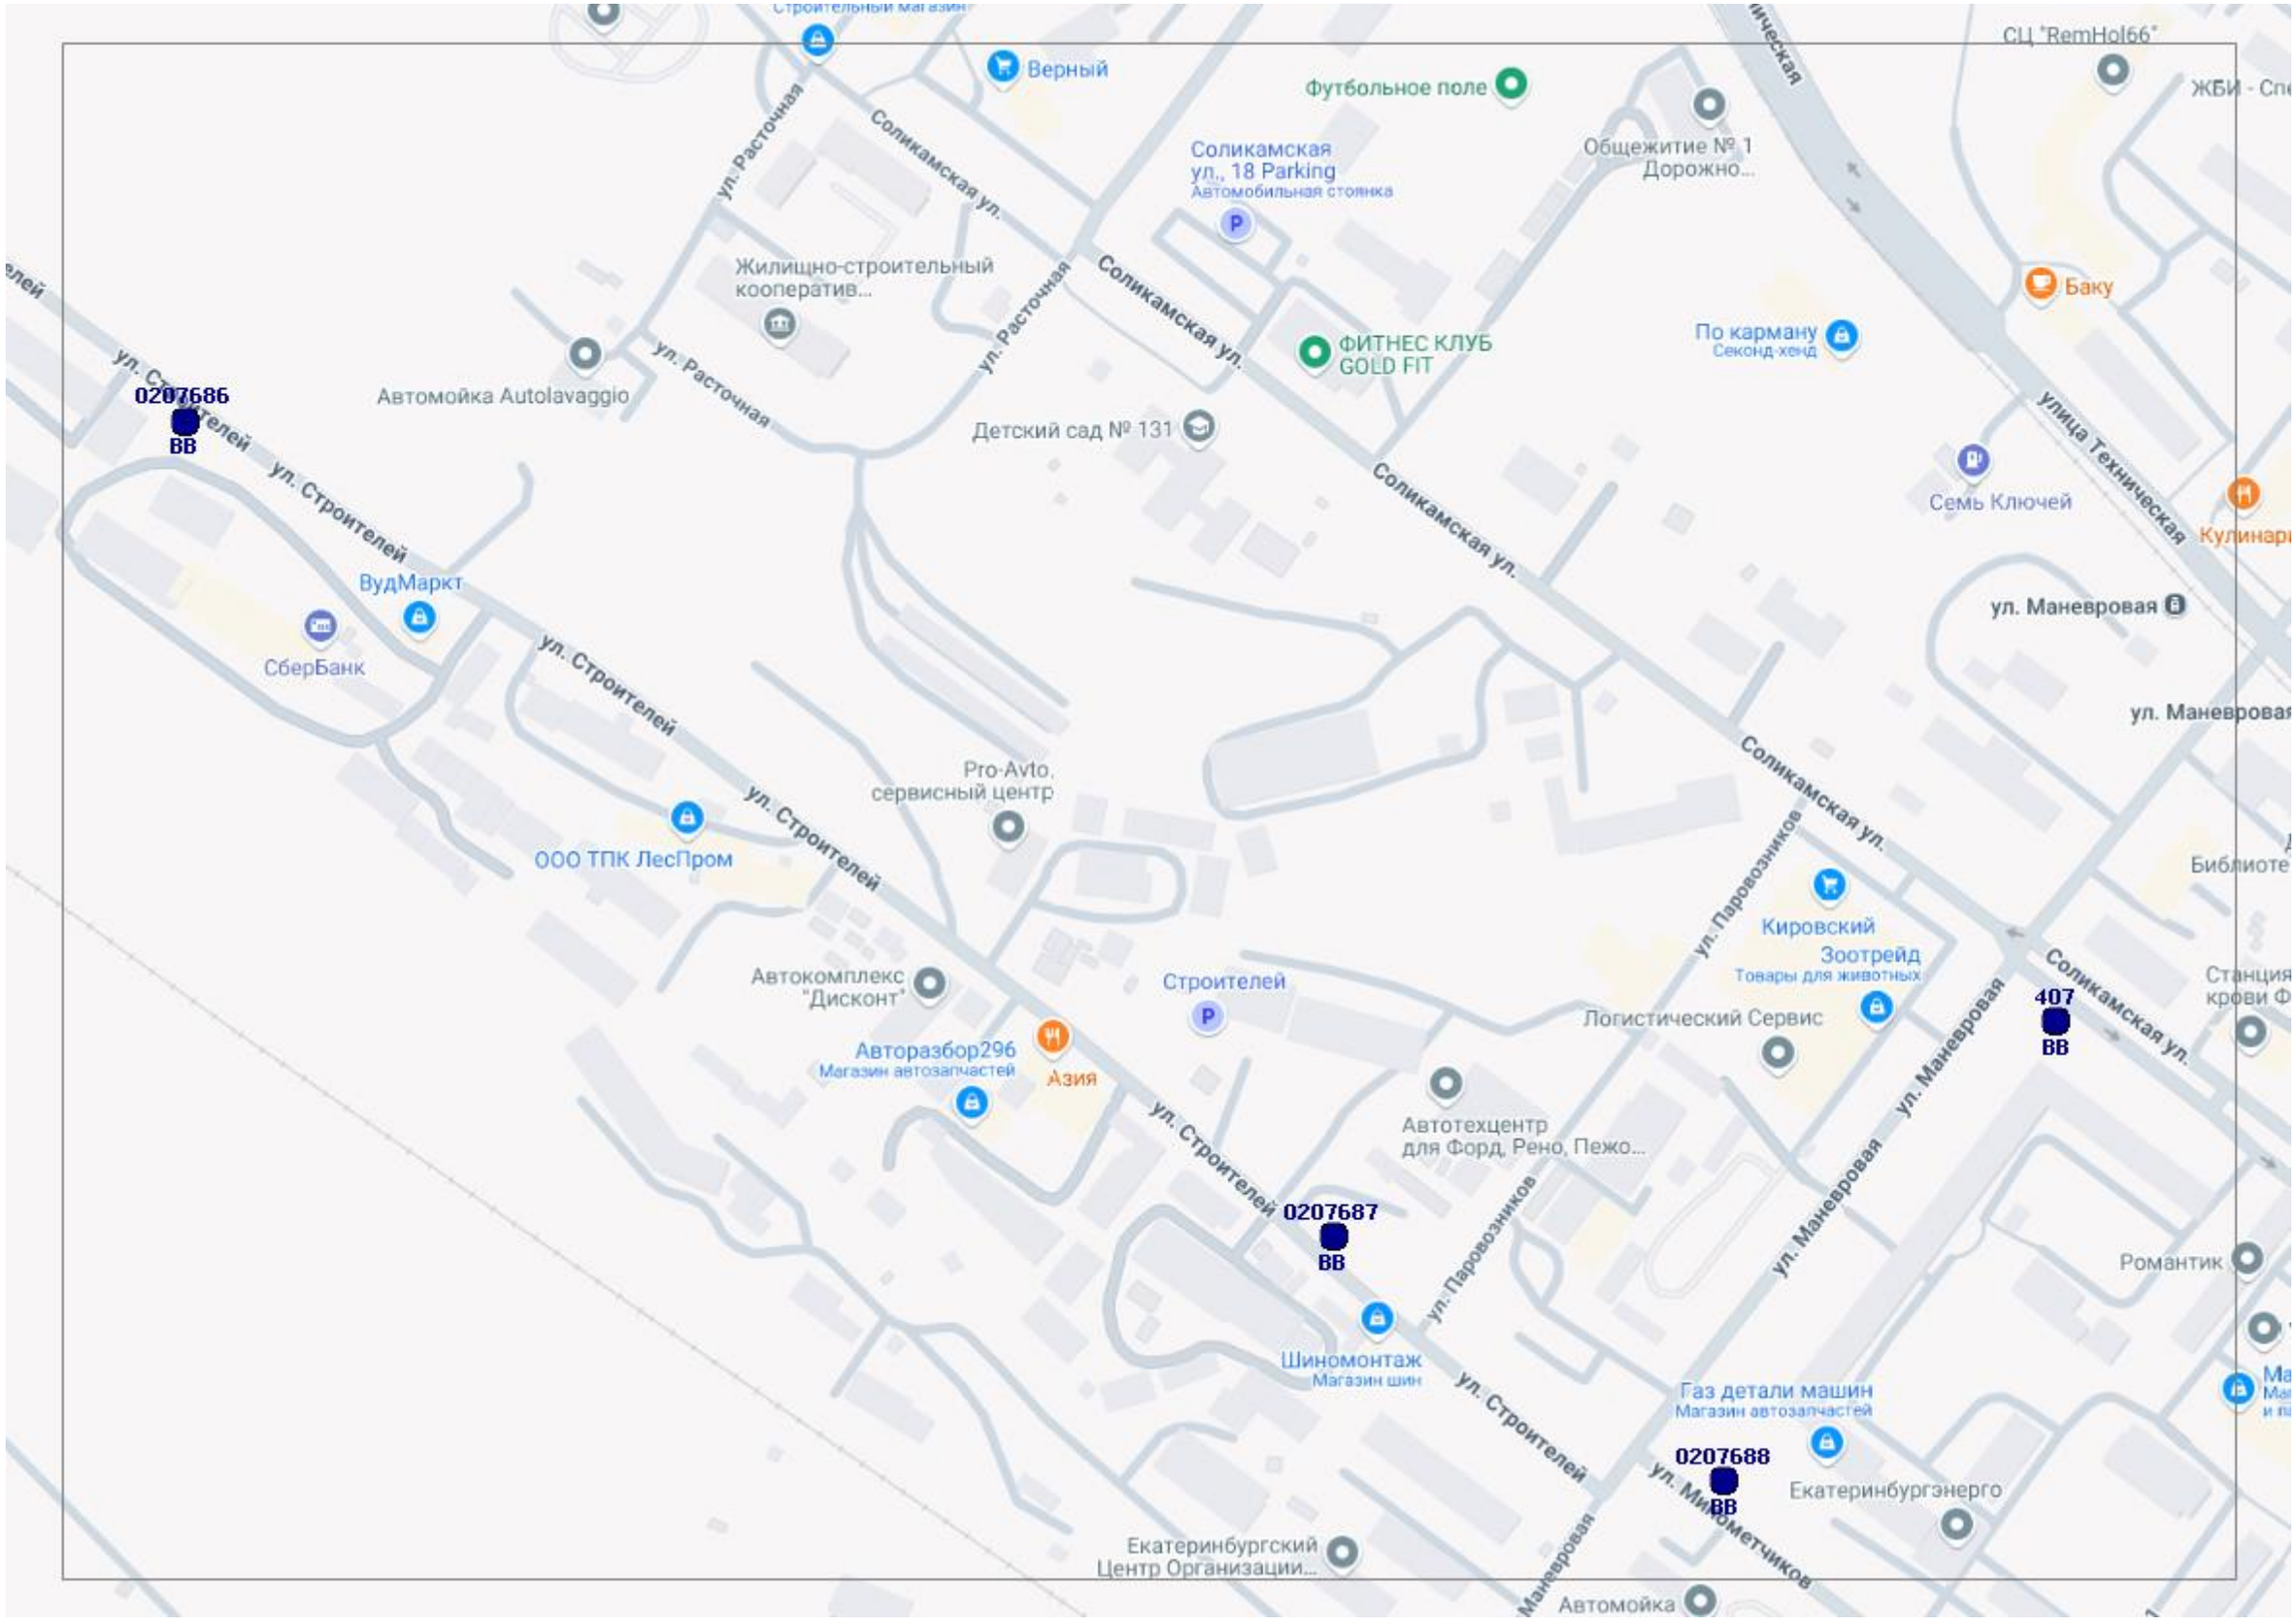
Верный
Футбольное поле
Соликамская ул., 18 Parking
Автомобильная стоянка
Общежитие № 1 Дорожно...
СЦ "RemHol66"
ЖБИ - Спе
ул. Расточная
Соликамская ул.
Жилищно-строительный кооператив...
Баку
По карману
Секонд-хенд
ФИТНЕС КЛУБ GOLD FIT
Автомойка Autolavaggio
0207686
ВВ
Детский сад № 131
Семь Ключей
улица Техническая
ул. Строителей
ВудМаркт
СберБанк
ул. Маневровая
Pro-Avto, сервисный центр
ООО ТПК ЛесПром
Кировский
Зоотрейд
Товары для животных
Автокомплекс "Дисконт"
Строителей
Авторазбор296
Магазин автозапчастей
Азия
Логистический Сервис
407
ВВ
Автотехцентр для Форд, Рено, Пежо...
0207687
ВВ
Шиномонтаж
Магазин шин
Газ детали машин
Магазин автозапчастей
0207688
ВВ
Екатеринбургэнерго
Екатеринбургский Центр Организации...
Автомойка
ул. Паровозников
ул. Маневровая
ул. Мамина-Сибиряка
ул. Машинистов

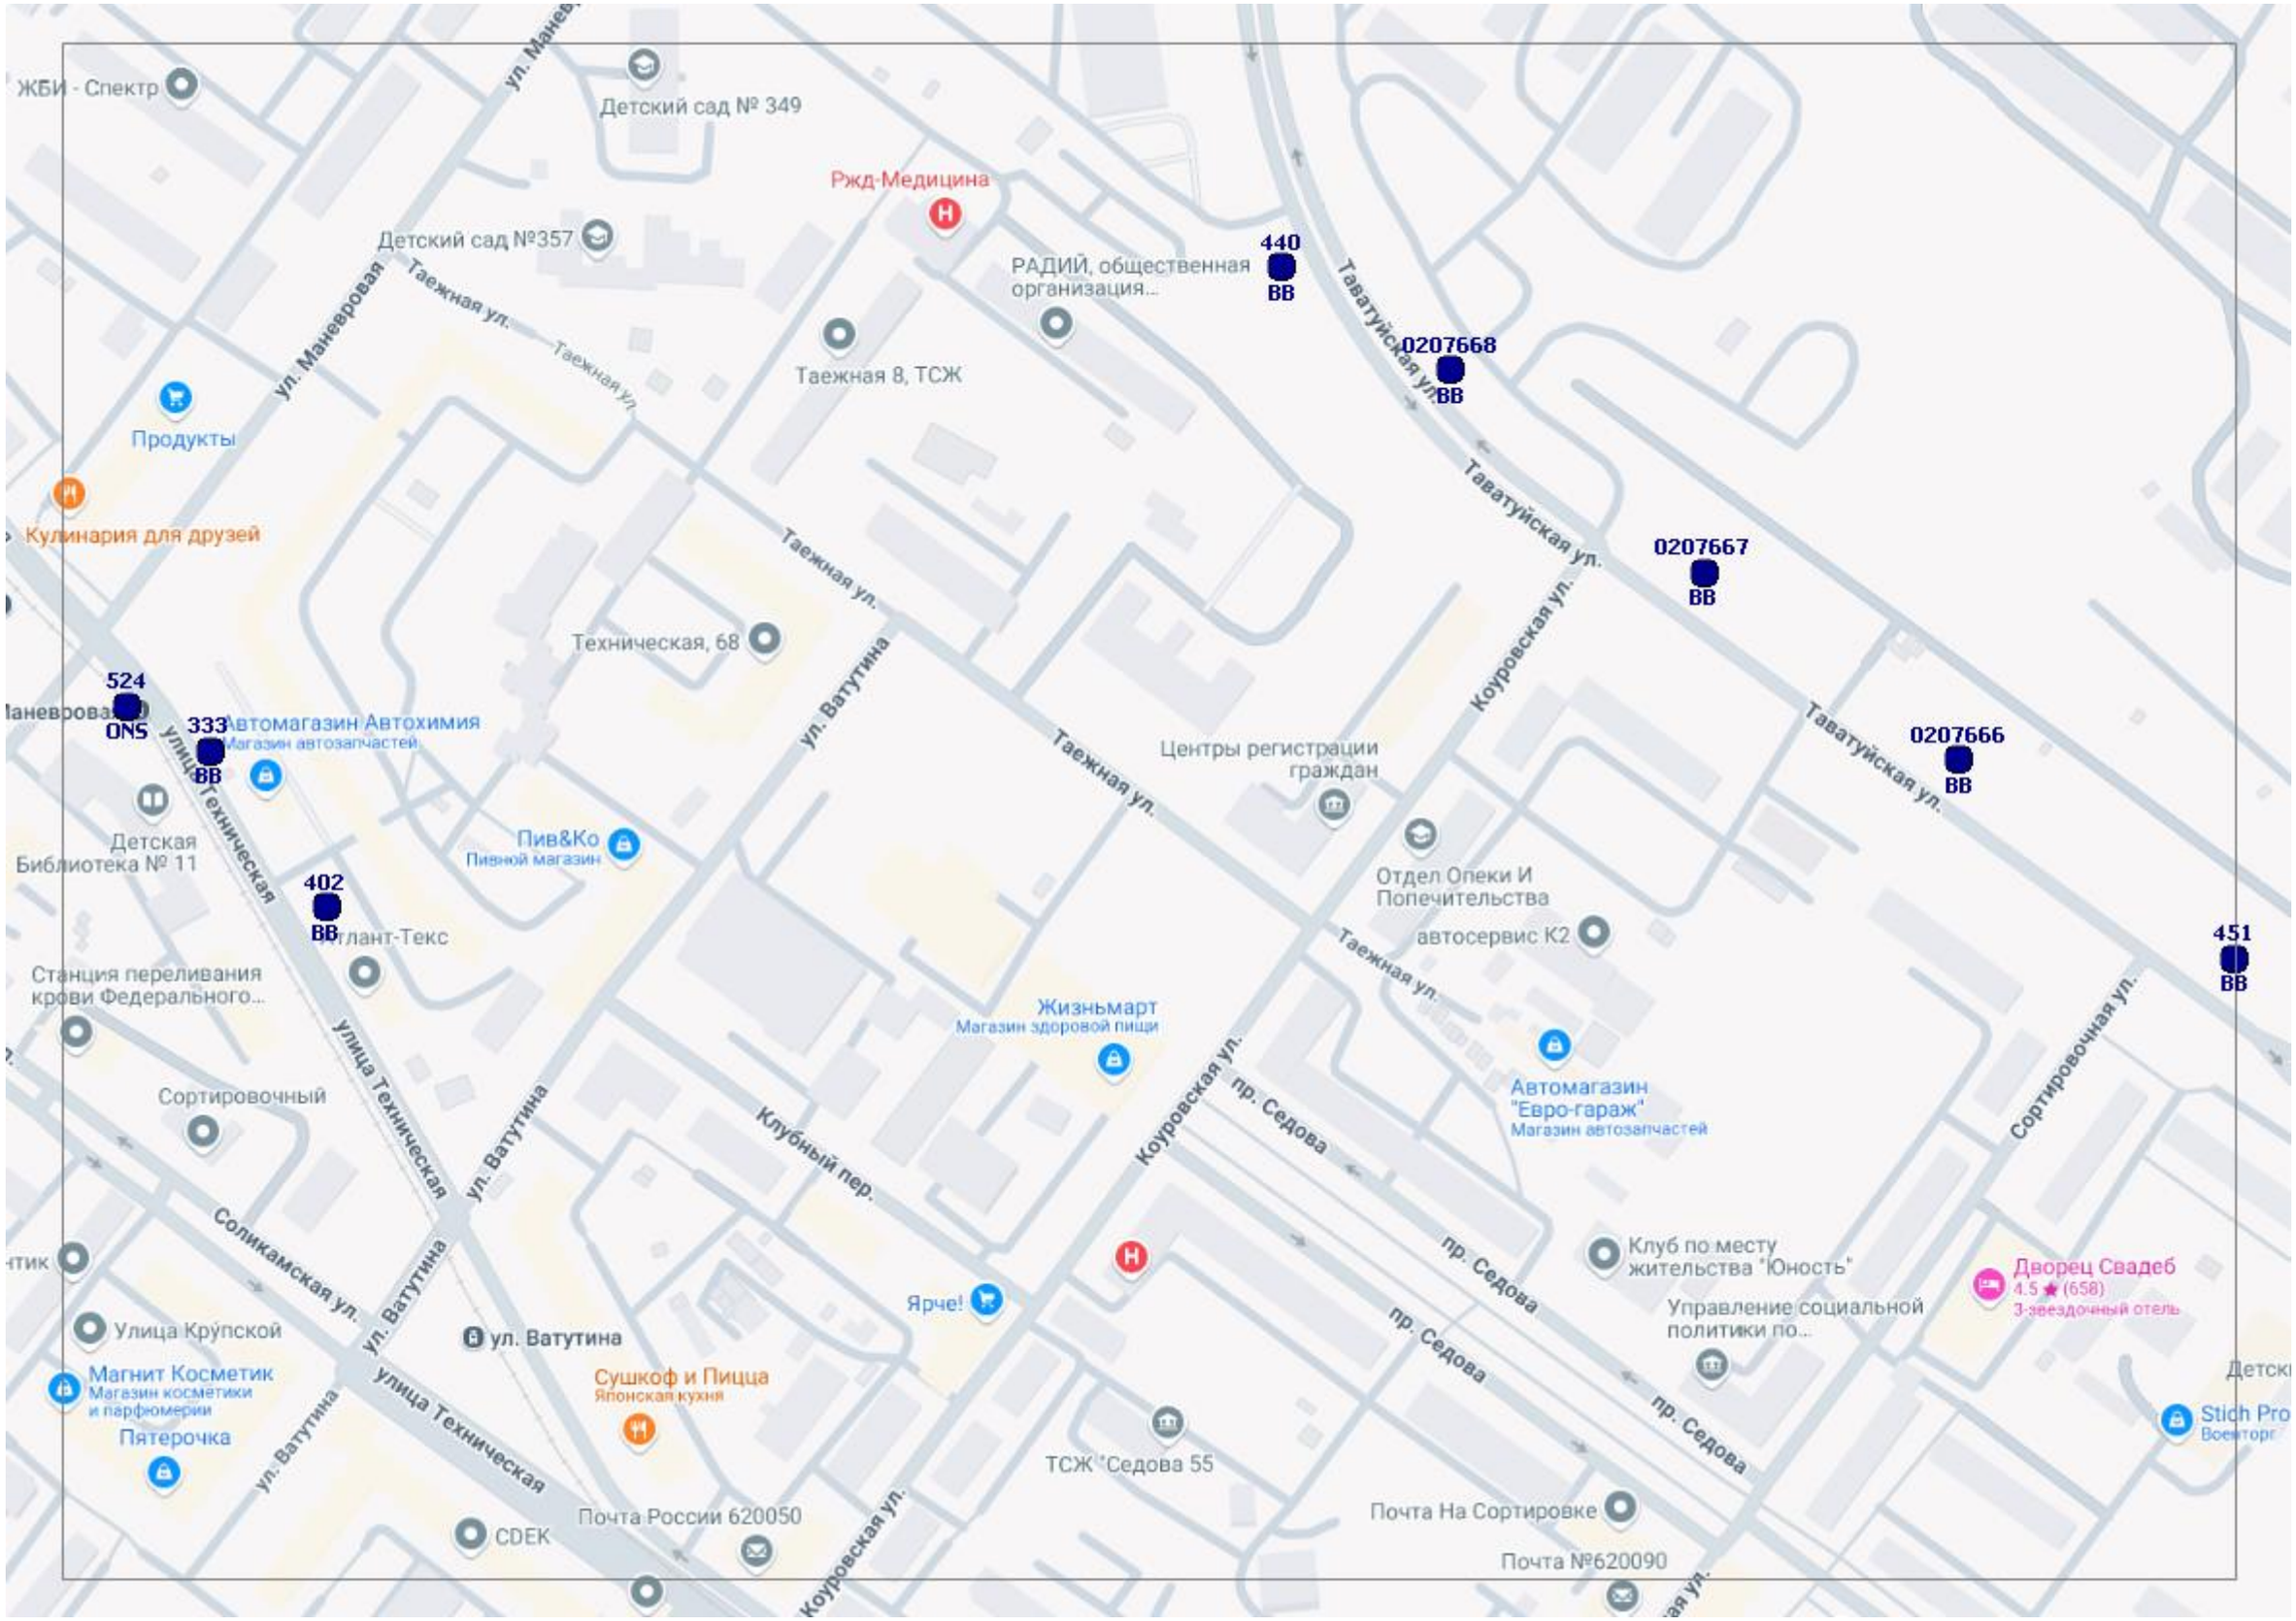
ЖБИ - Спектр
Детский сад № 349
Ржд-Медицина
Детский сад №357
ул. Маневровая
Таежная ул.
РАДИЙ, общественная организация...
440
BB
Таватуйская ул.
0207668
BB
Таежная 8, ТСЖ
Продукты
Кулинария для друзей
Таежная ул.
Техническая, 68
ул. Ватутина
Коуровская ул.
0207667
BB
524
ONS
333
BB
Автомагазин Автохимия
Магазин автозапчастей
Центры регистрации граждан
0207666
BB
Детская Библиотека № 11
Пив&Ко
Пивной магазин
402
BB
Отдел Опеки И Попечительства
автосервис К2
Станция переливания крови Федерального...
Жизньмарт
Магазин здоровой пищи
451
BB
Автомагазин "Евро-гараж"
Магазин автозапчастей
Сортировочный
улица Техническая
Клубный пер.
пр. Седова
Сортировочная ул.
Соликамская ул.
Клуб по месту жительства "Юность"
Дворец Свадеб
4.5 ★ (658)
3-звездочный отель
Управление социальной политики по...
Улица Крупской
Ярче!
ул. Ватутина
Магнит Косметик
Магазин косметики и парфюмерии
Сушкоф и Пицца
Японская кухня
Пятерочка
ТСЖ "Седова 55
Почта России 620050
CDEK
Почта На Сортировке
Почта №620090

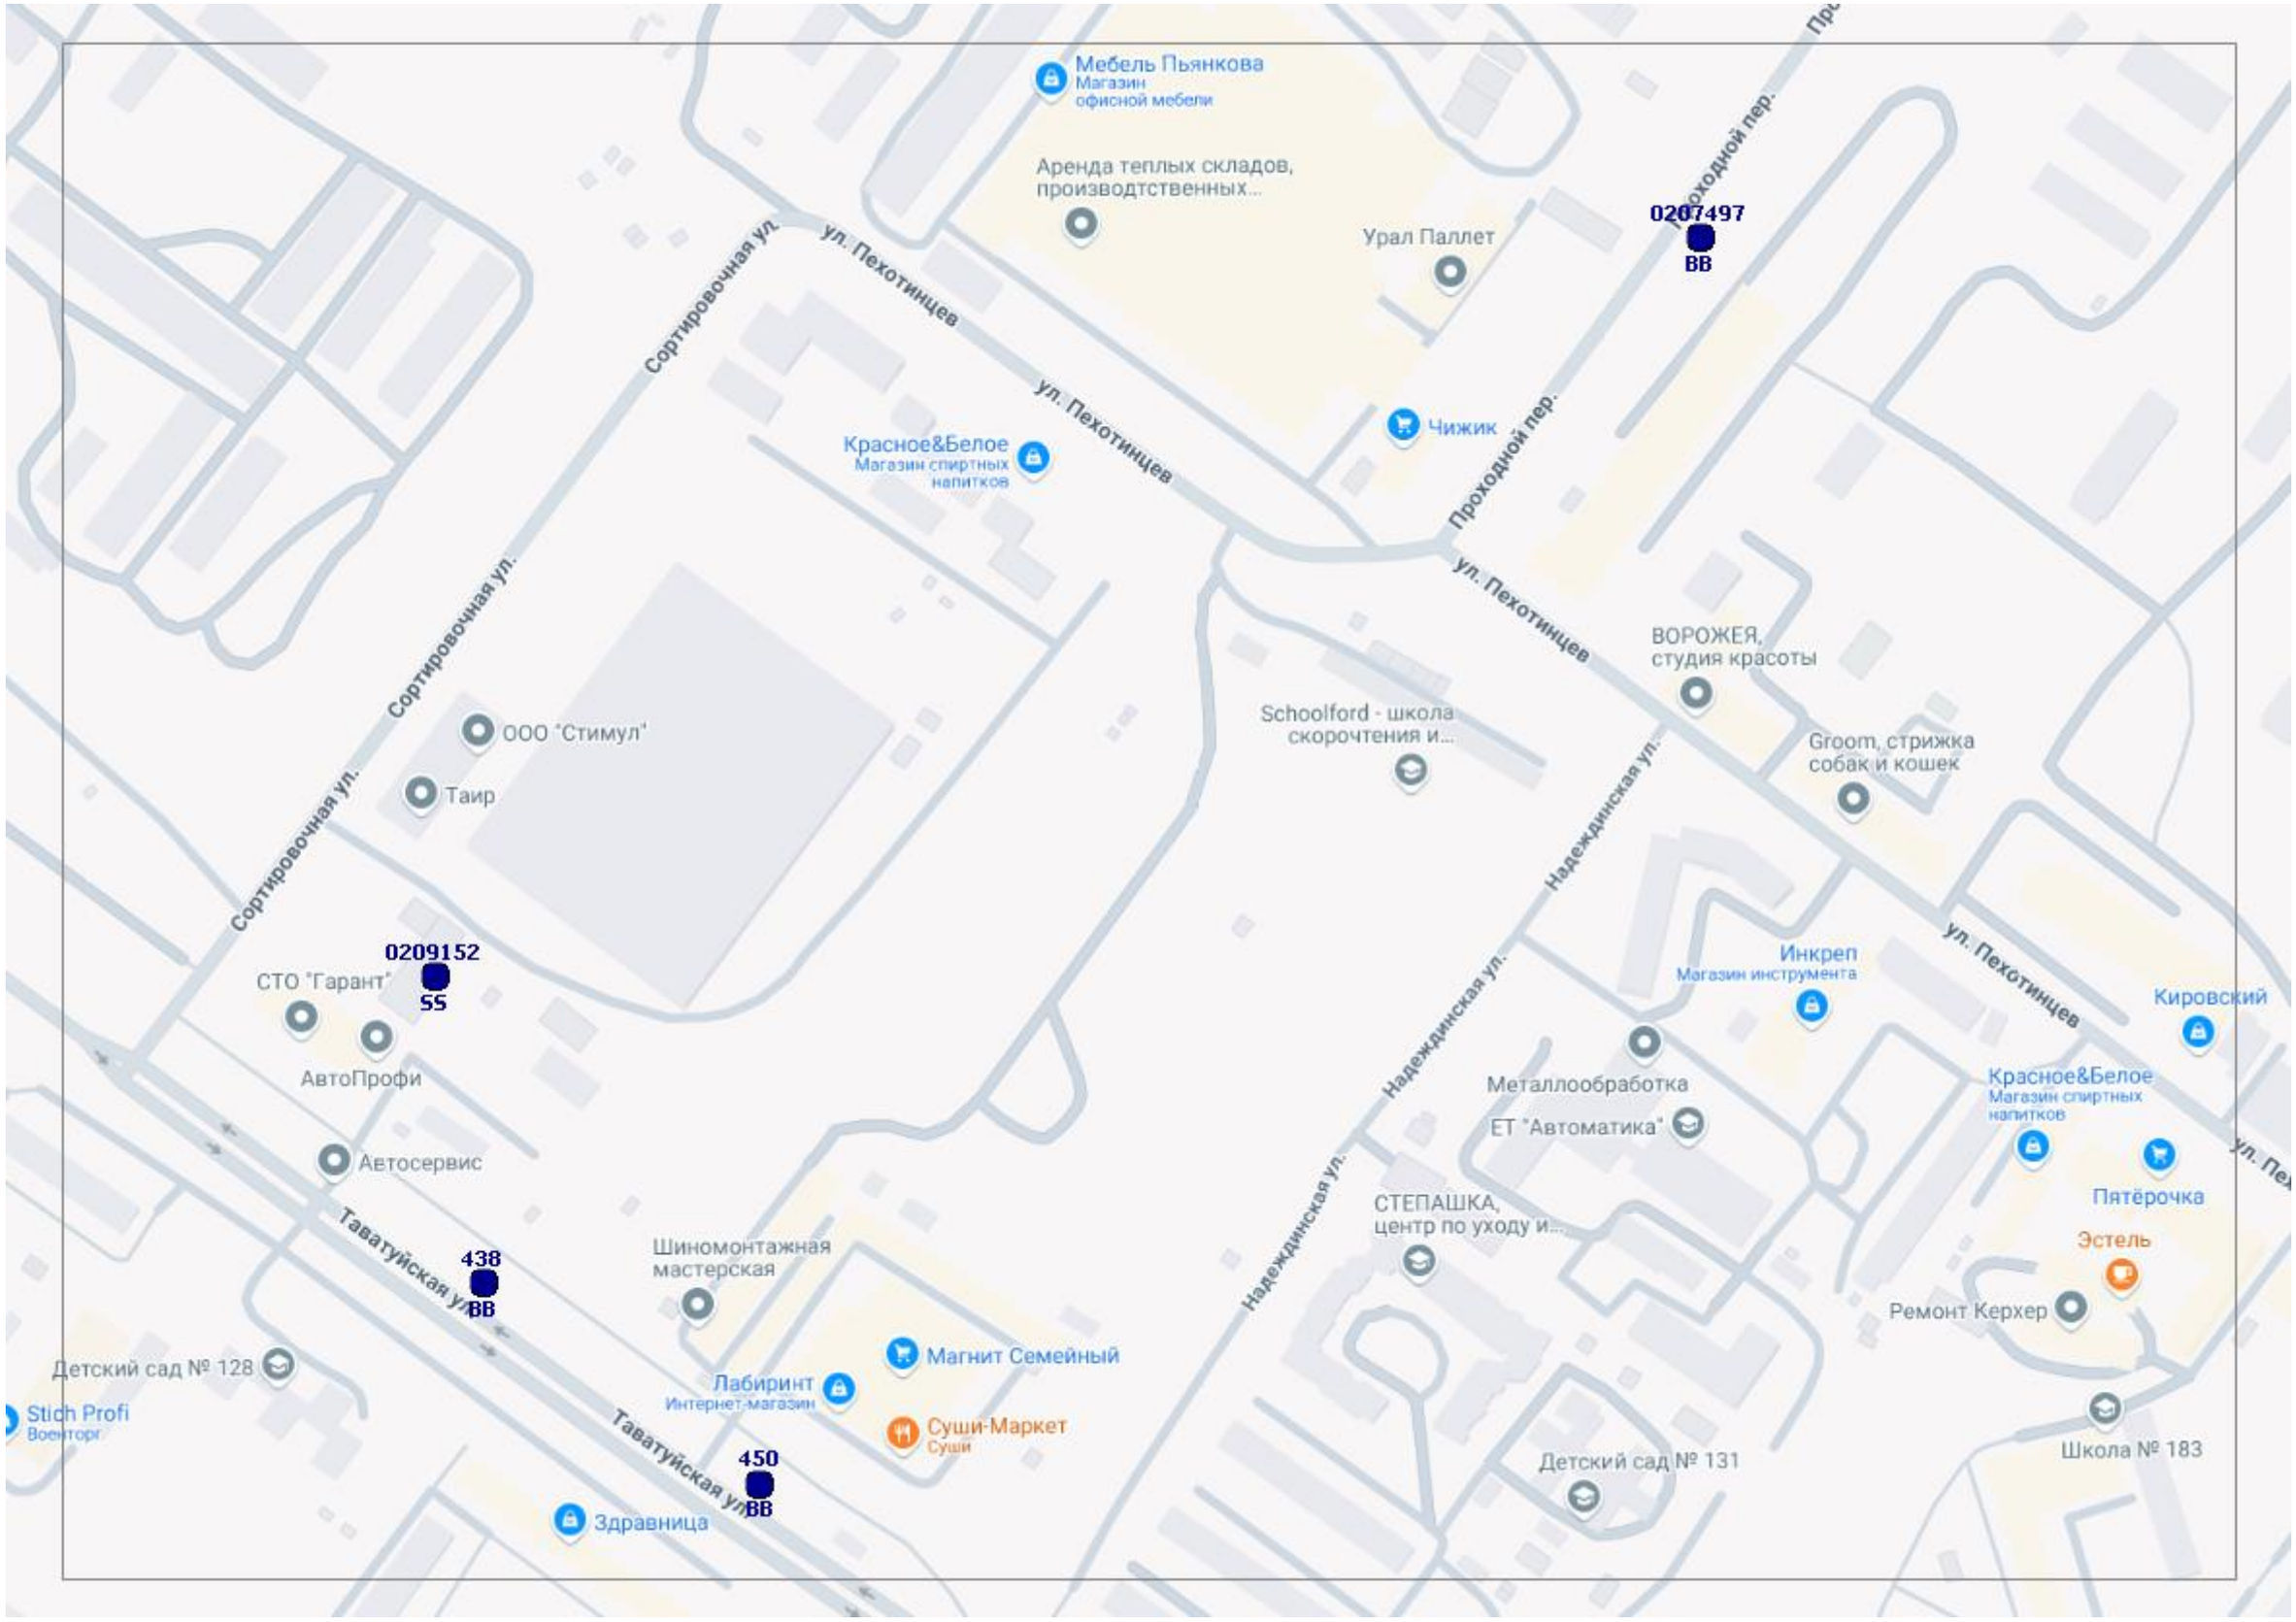
Мебель Пьянкова
Магазин
офисной мебели
Аренда теплых складов,
производтственных...
Урал Паллет
0207497
ВВ
Проходной пер.
Сортировочная ул.
ул. Пехотинцев
Красное&Белое
Магазин спиртных
напитков
Чижик
ул. Пехотинцев
Проходной пер.
ул. Пехотинцев
ВОРОЖЕЯ,
студия красоты
Сортировочная ул.
ООО "Стимул"
Таир
Schoolford - школа
скорочтения и...
Groom, стрижка
собак и кошек
Надеждинская ул.
Сортировочная ул.
0209152
55
СТО "Гарант"
АвтоПрофи
Автосервис
Инкреп
Магазин инструмента
ул. Пехотинцев
Кировский
Металлообработка
ЕТ "Автоматика"
Красное&Белое
Магазин спиртных
напитков
Надеждинская ул.
Надеждинская ул.
Пятёрочка
Таватуйская ул.
438
ВВ
Шиномонтажная
мастерская
СТЕПАШКА,
центр по уходу и...
Эстель
Ремонт Керхер
Детский сад № 128
Магнит Семейный
Лабиринт
Интернет-магазин
Stich Profi
Военторг
Суши-Маркет
Суши
Таватуйская ул.
450
ВВ
Здравница
Детский сад № 131
Школа № 183

0207529
BB
ул. Автомагистральная
Автомагистральная ул.
Парковка
ул. Бебеля
МДМ Банк
Аккумуляторный мир
Продажа и установка автомобильных аккумуляторов
Мойка
Ооо Армада П К
Всё для сварочных работ
Автомагистральная ул.
ЖК Чкаловский
Мастер на час "Золотые руки"
ООО "Молвинец"
Pastilaiff
Автоспорт
Магазин автоаксессуаров
Hostel Room 120
Детский сад № 85
Теплоходный пр-д
Автомагистральная ул.
Exist.ru
Магазин автозапчастей
EXL Design
МЕЧТА-2
ул. Пехотинцев
Благотворительная столовая
Столовая
Детский сад № 80
Теплоходный пр-д
Верный
0207269
СВ
Сбербанк
Живое слово
Книжный магазин
0201111
AS
ул. Пехотинцев
444
BB
Школа № 147
Детский сад № 116
КабельГрад
Узбекское кафе

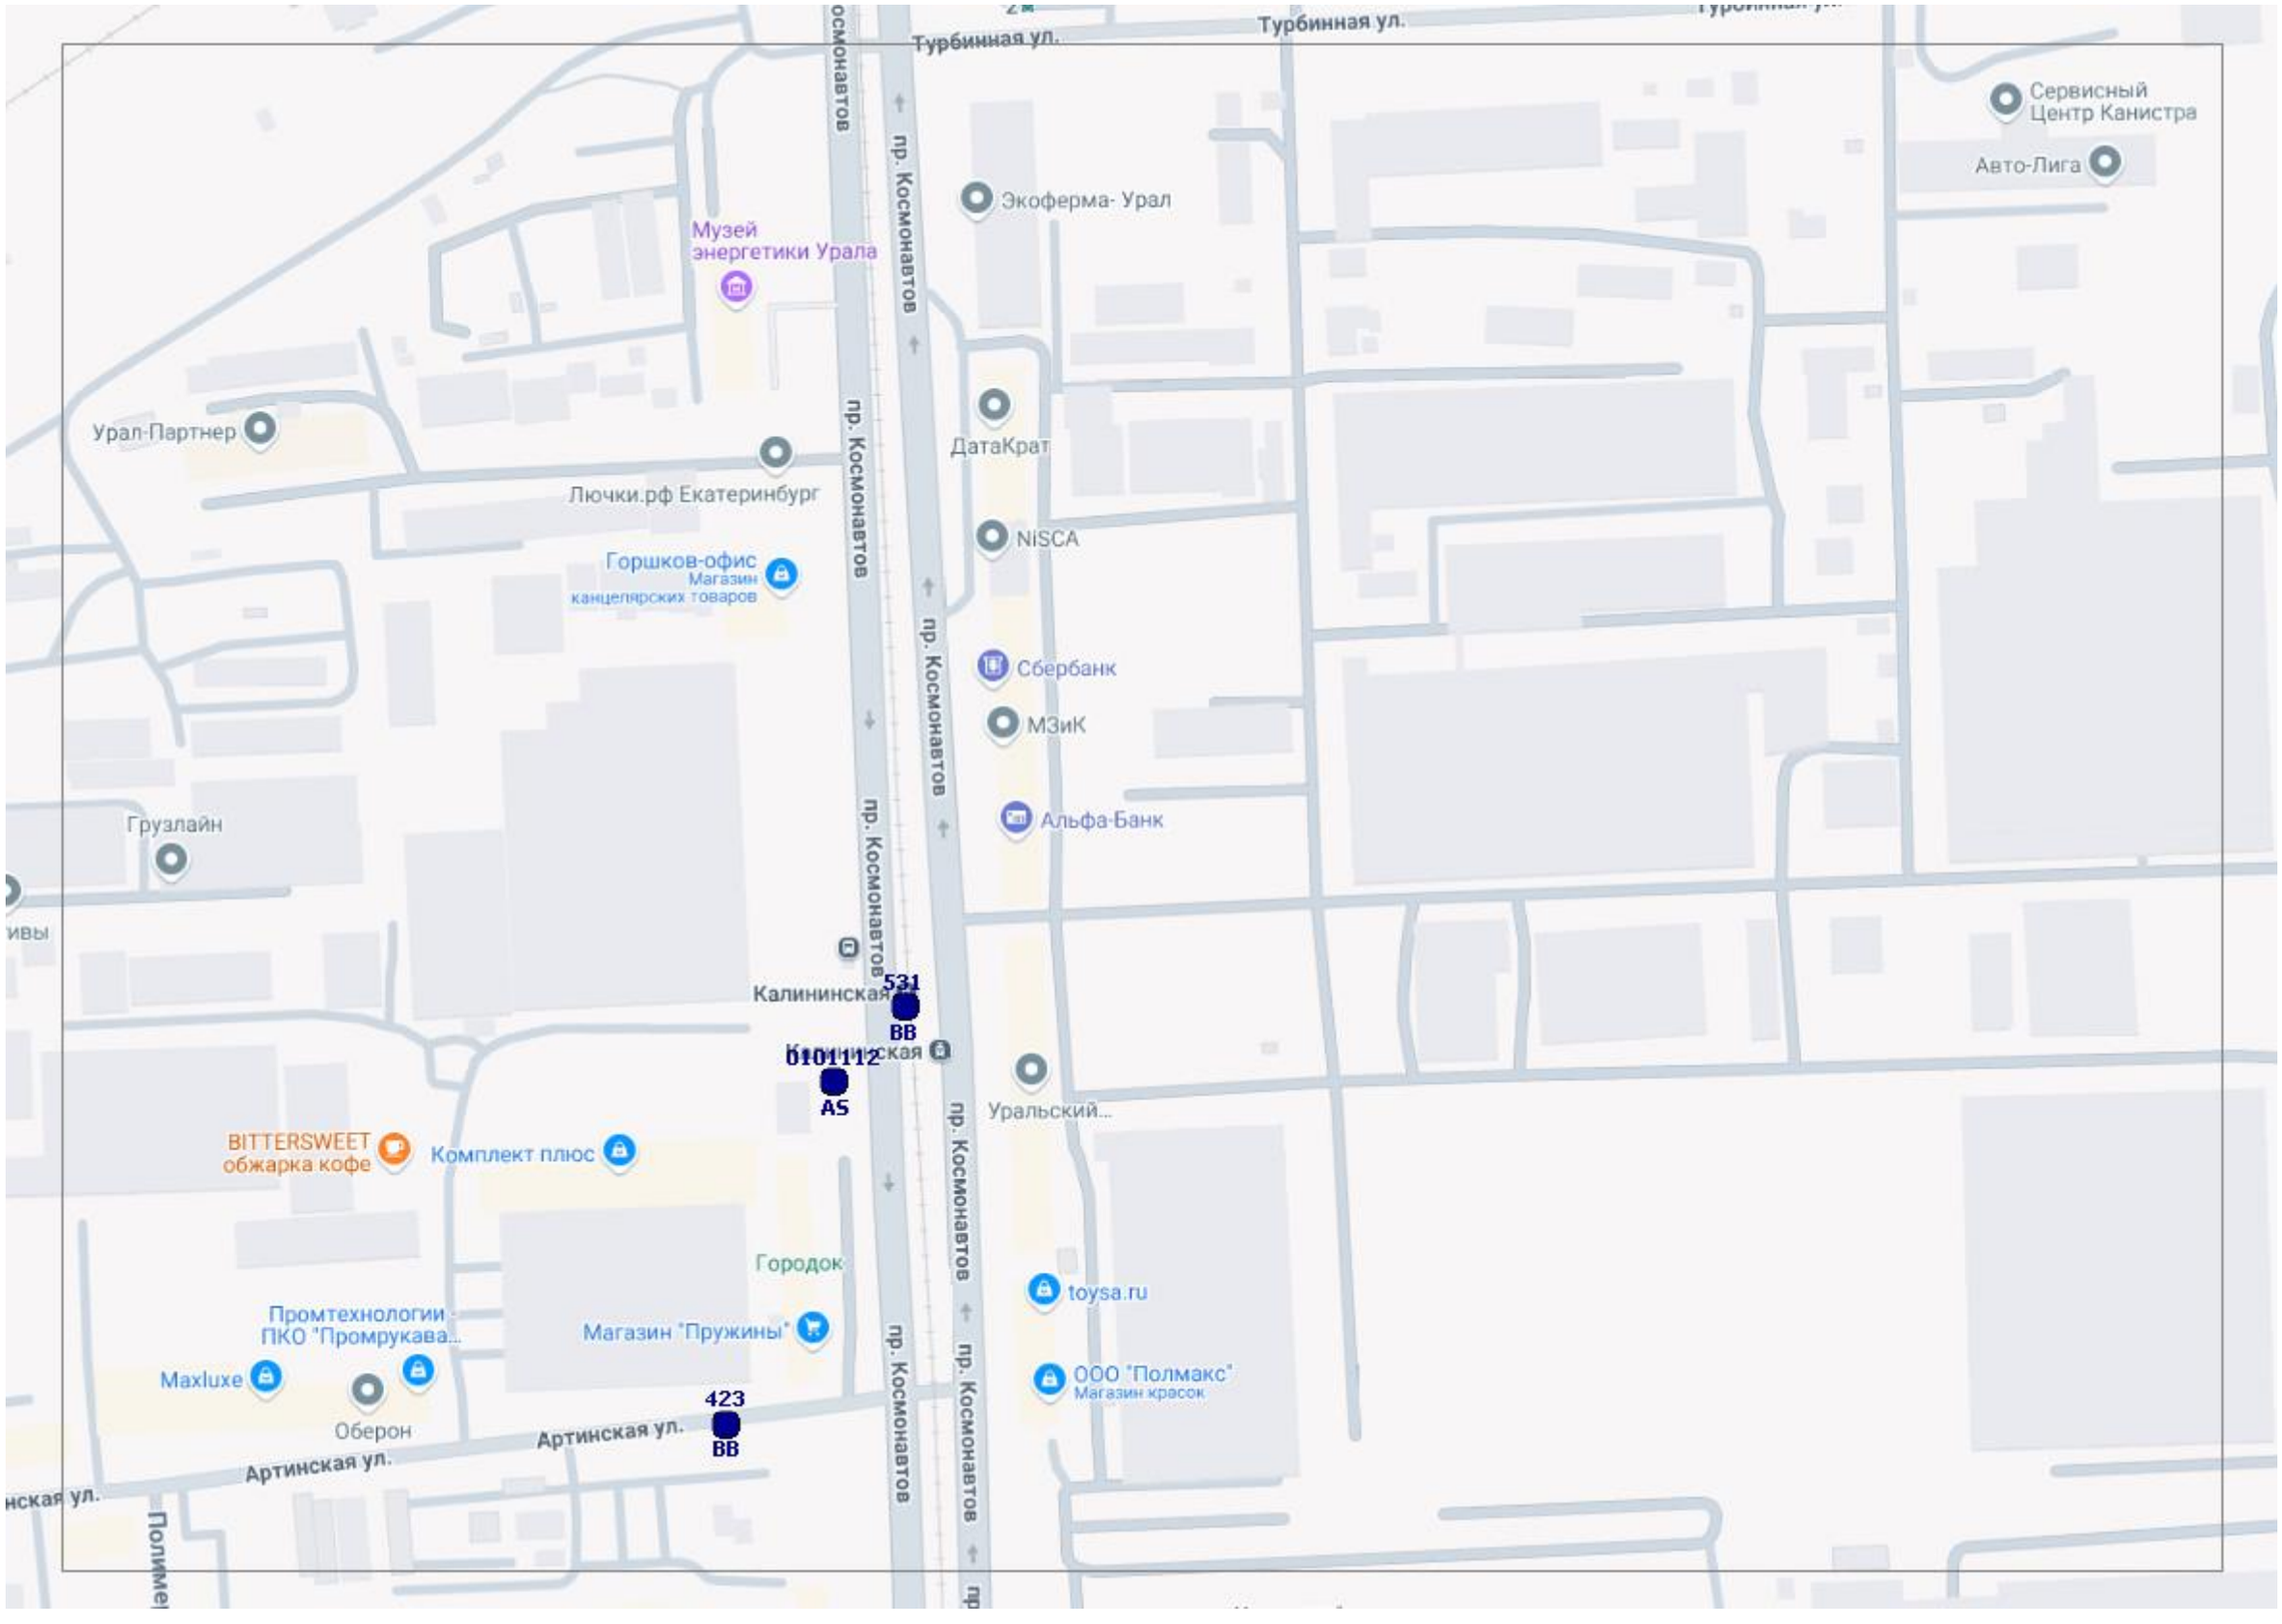
Турбинная ул.
Турбинная ул.
пр. Космонавтов
пр. Космонавтов
пр. Космонавтов
пр. Космонавтов
Сервисный Центр Канистра
Авто-Лига
Экоферма- Урал
Музей энергетики Урала
Урал-Партнер
Лючки.рф Екатеринбург
ДатаКрат
NiSCA
Горшков-офис
Магазин канцелярских товаров
Сбербанк
МЗиК
Альфа-Банк
Грузлайн
Калининская
531
BB
0101112
AS
Уральский...
BITTERSWEET обжарка кофе
Комплект плюс
Городок
toysa.ru
Промтехнологии ПКО "Промрукава...
Магазин "Пружины"
Maxluxe
Оберон
ООО "Полмакс"
Магазин красок
423
BB
Артинская ул.
Артинская ул.

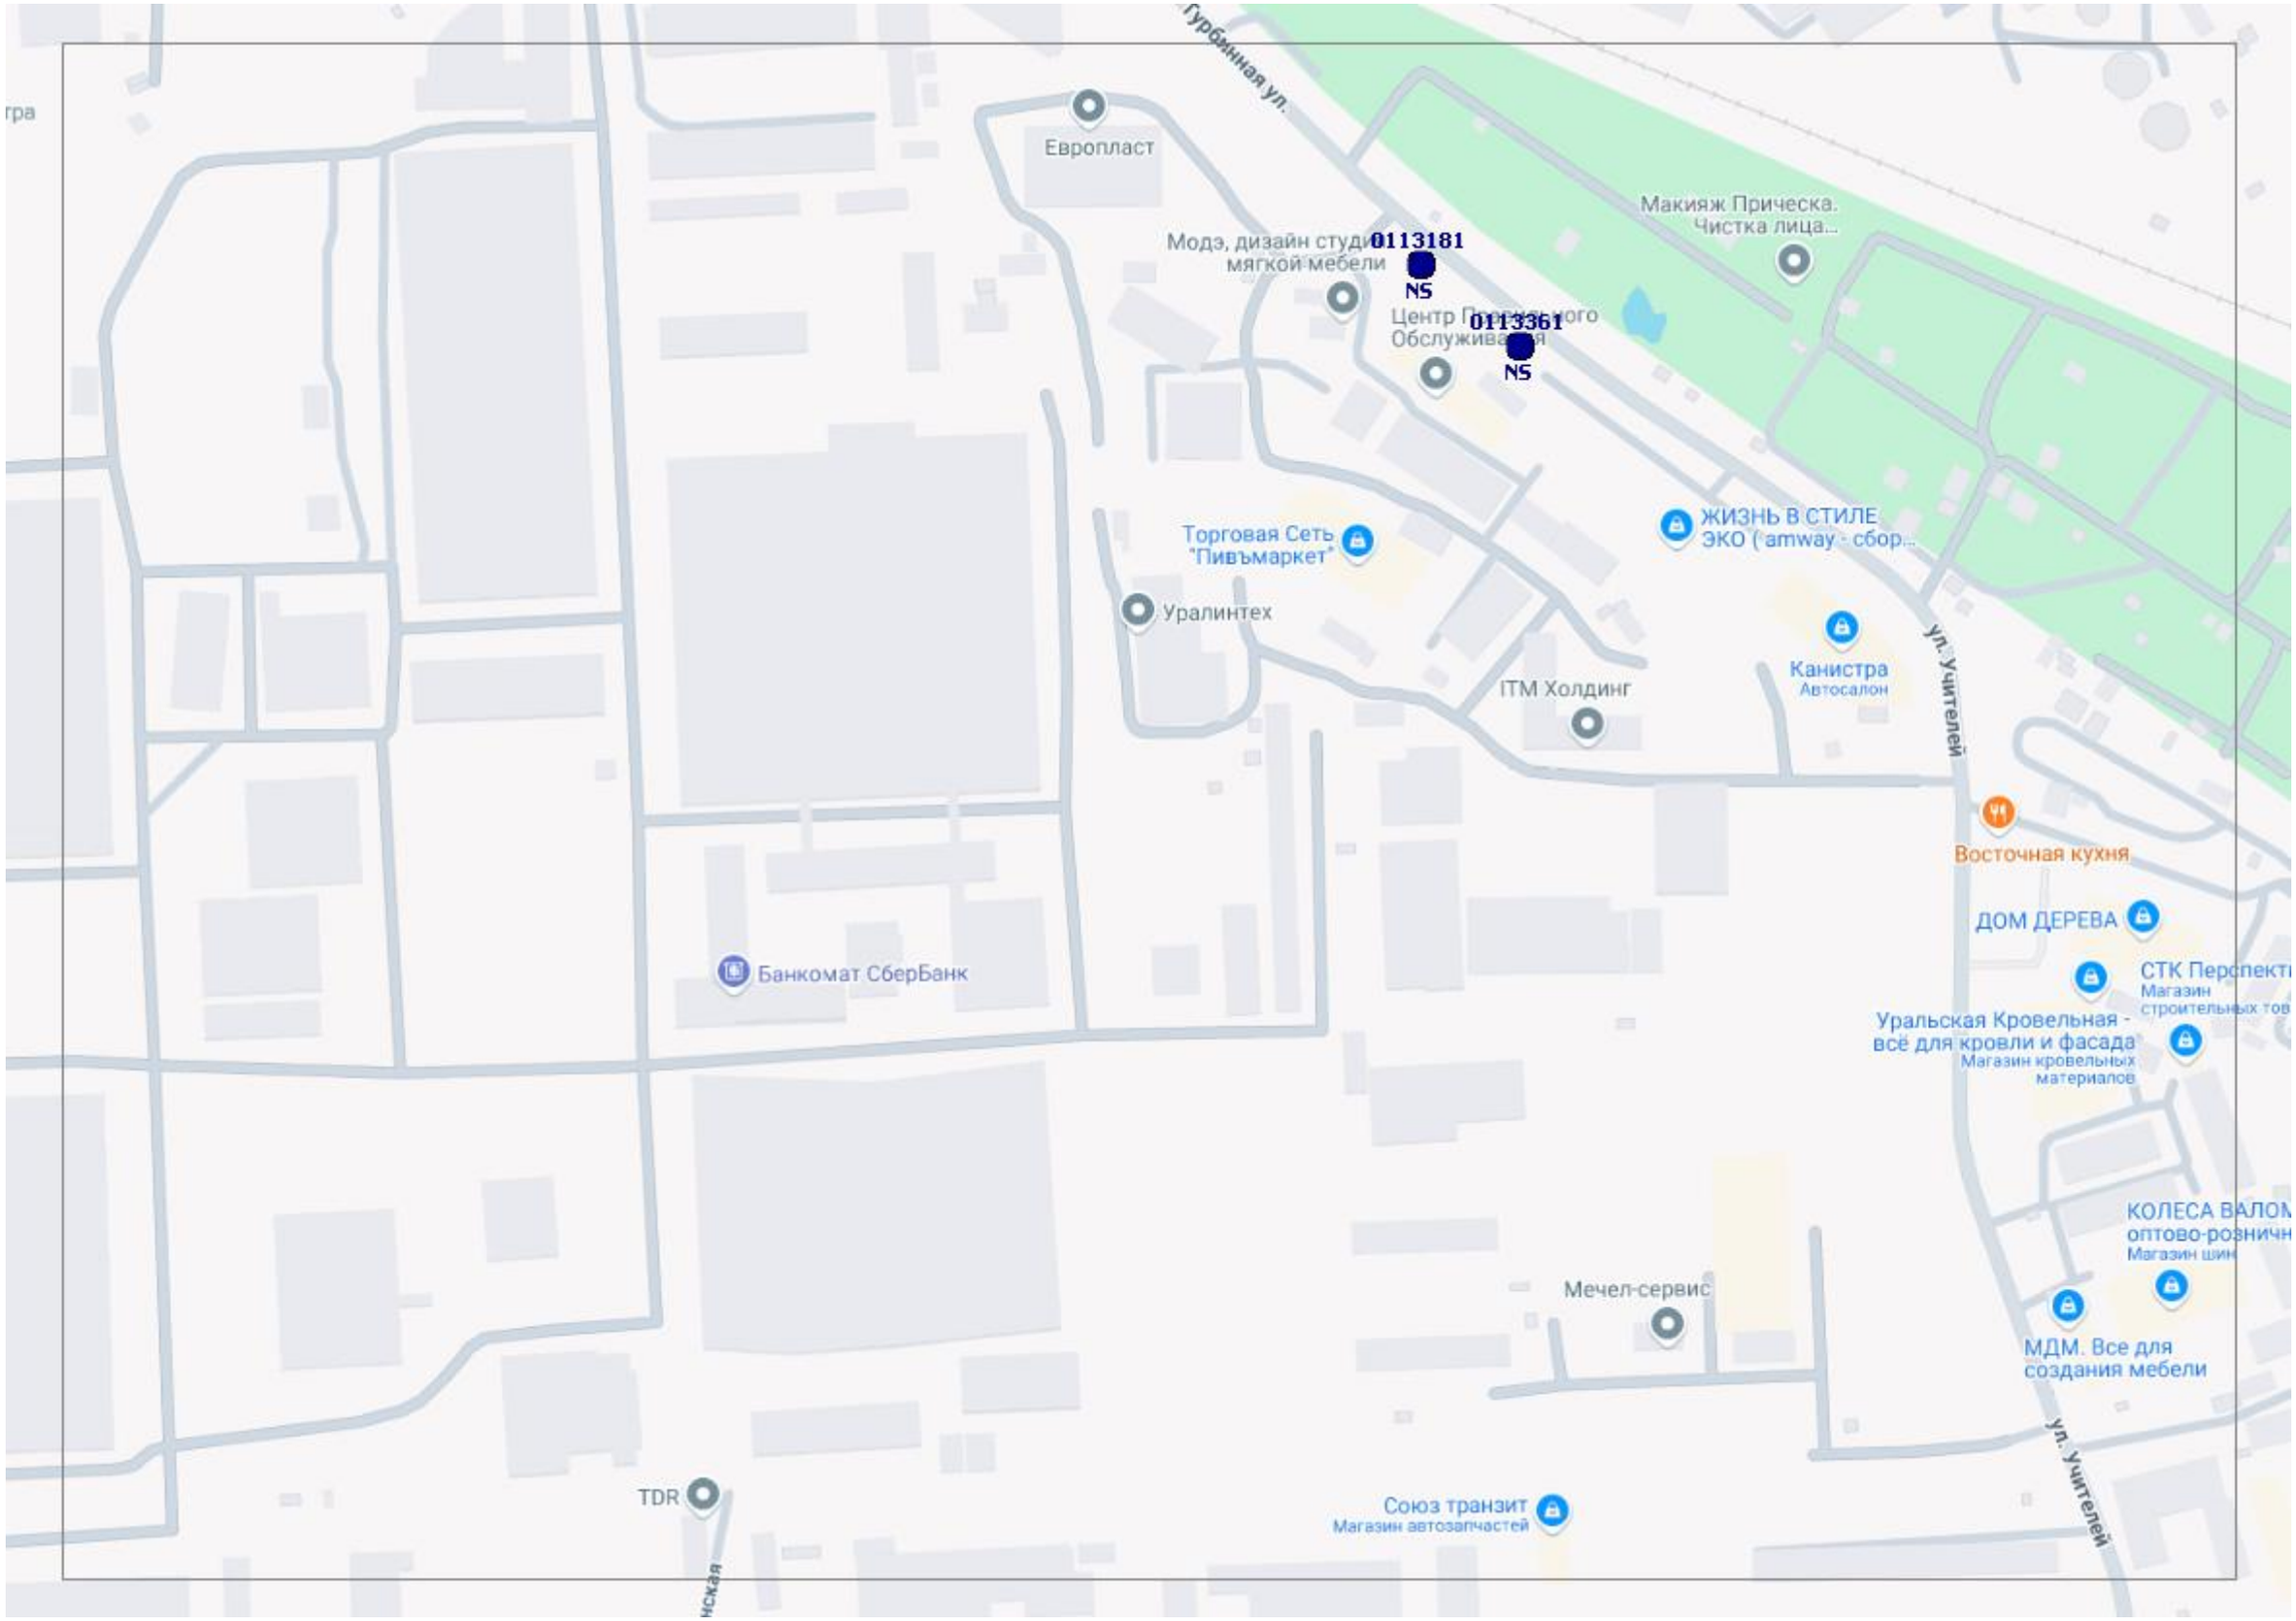
Европласт
Модэ, дизайн студия мягкой мебели
0113181
NS
0113361
NS
Макияж Прическа. Чистка лица...
Торговая Сеть "Пивъмаркет"
Уралинтех
ЖИЗНЬ В СТИЛЕ ЭКО (`amway - сбор...
ITM Холдинг
Канистра
Автосалон
ул. Учителей
Восточная кухня
ДОМ ДЕРЕВА
Банкомат СберБанк
Уральская Кровельная - всё для кровли и фасада
Магазин кровельных материалов
Мечел-сервис
МДМ. Все для создания мебели
TDR
Союз транзит
Магазин автозапчастей

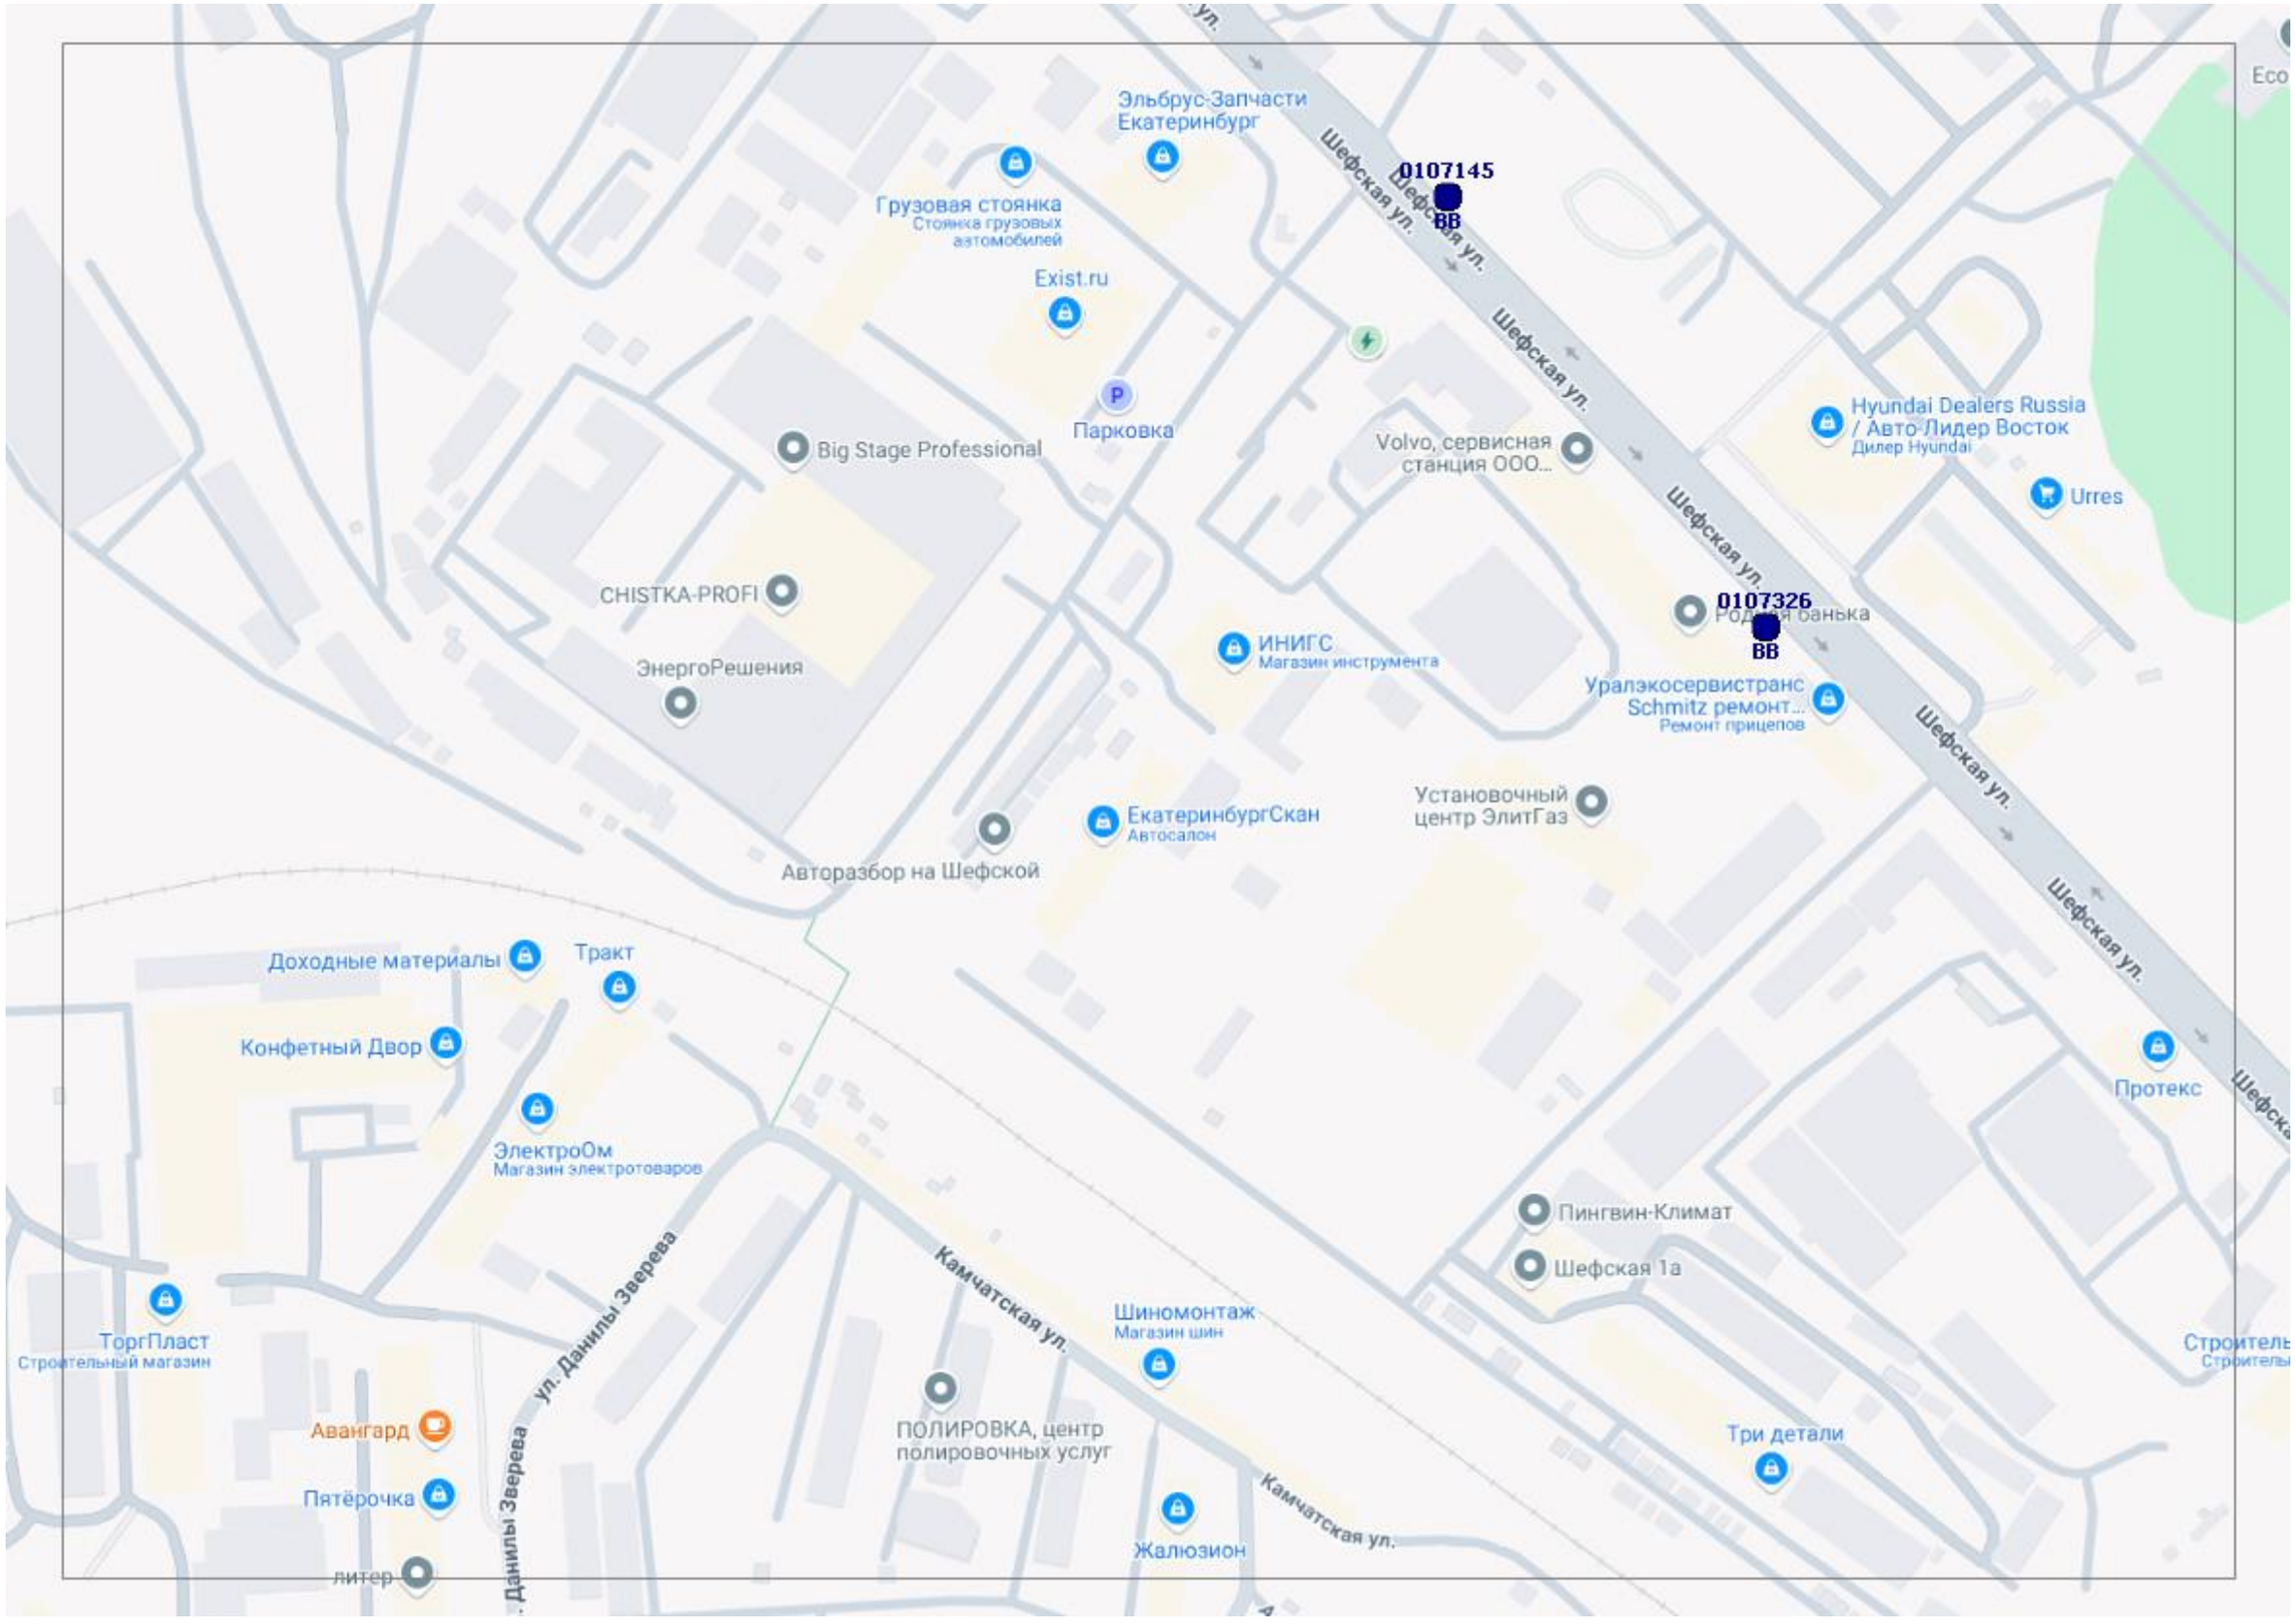
Эльбрус-Запчасти Екатеринбург
Грузовая стоянка
Стоянка грузовых автомобилей
Exist.ru
Парковка
Big Stage Professional
Volvo, сервисная станция ООО...
Hyundai Dealers Russia / Авто-Лидер Восток
Дилер Hyundai
Urres
0107145
ВВ
Шефская ул.
CHISTKA-PROFI
ЭнергоРешения
ИНИГС
Магазин инструмента
0107326
ВВ
Уралэкосервистранс Schmitz ремонт...
Ремонт прицепов
Установочный центр ЭлитГаз
ЕкатеринбургСкан
Автосалон
Авторазбор на Шефской
Доходные материалы
Тракт
Конфетный Двор
ЭлектроОм
Магазин электротоваров
Протекс
Пингвин-Климат
Шефская 1а
ТоргПласт
Строительный магазин
ул. Данилы Зверева
Камчатская ул.
Шиномонтаж
Магазин шин
ПОЛИРОВКА, центр полировочных услуг
Три детали
Авангард
Пятёрочка
литер
Жалюзион

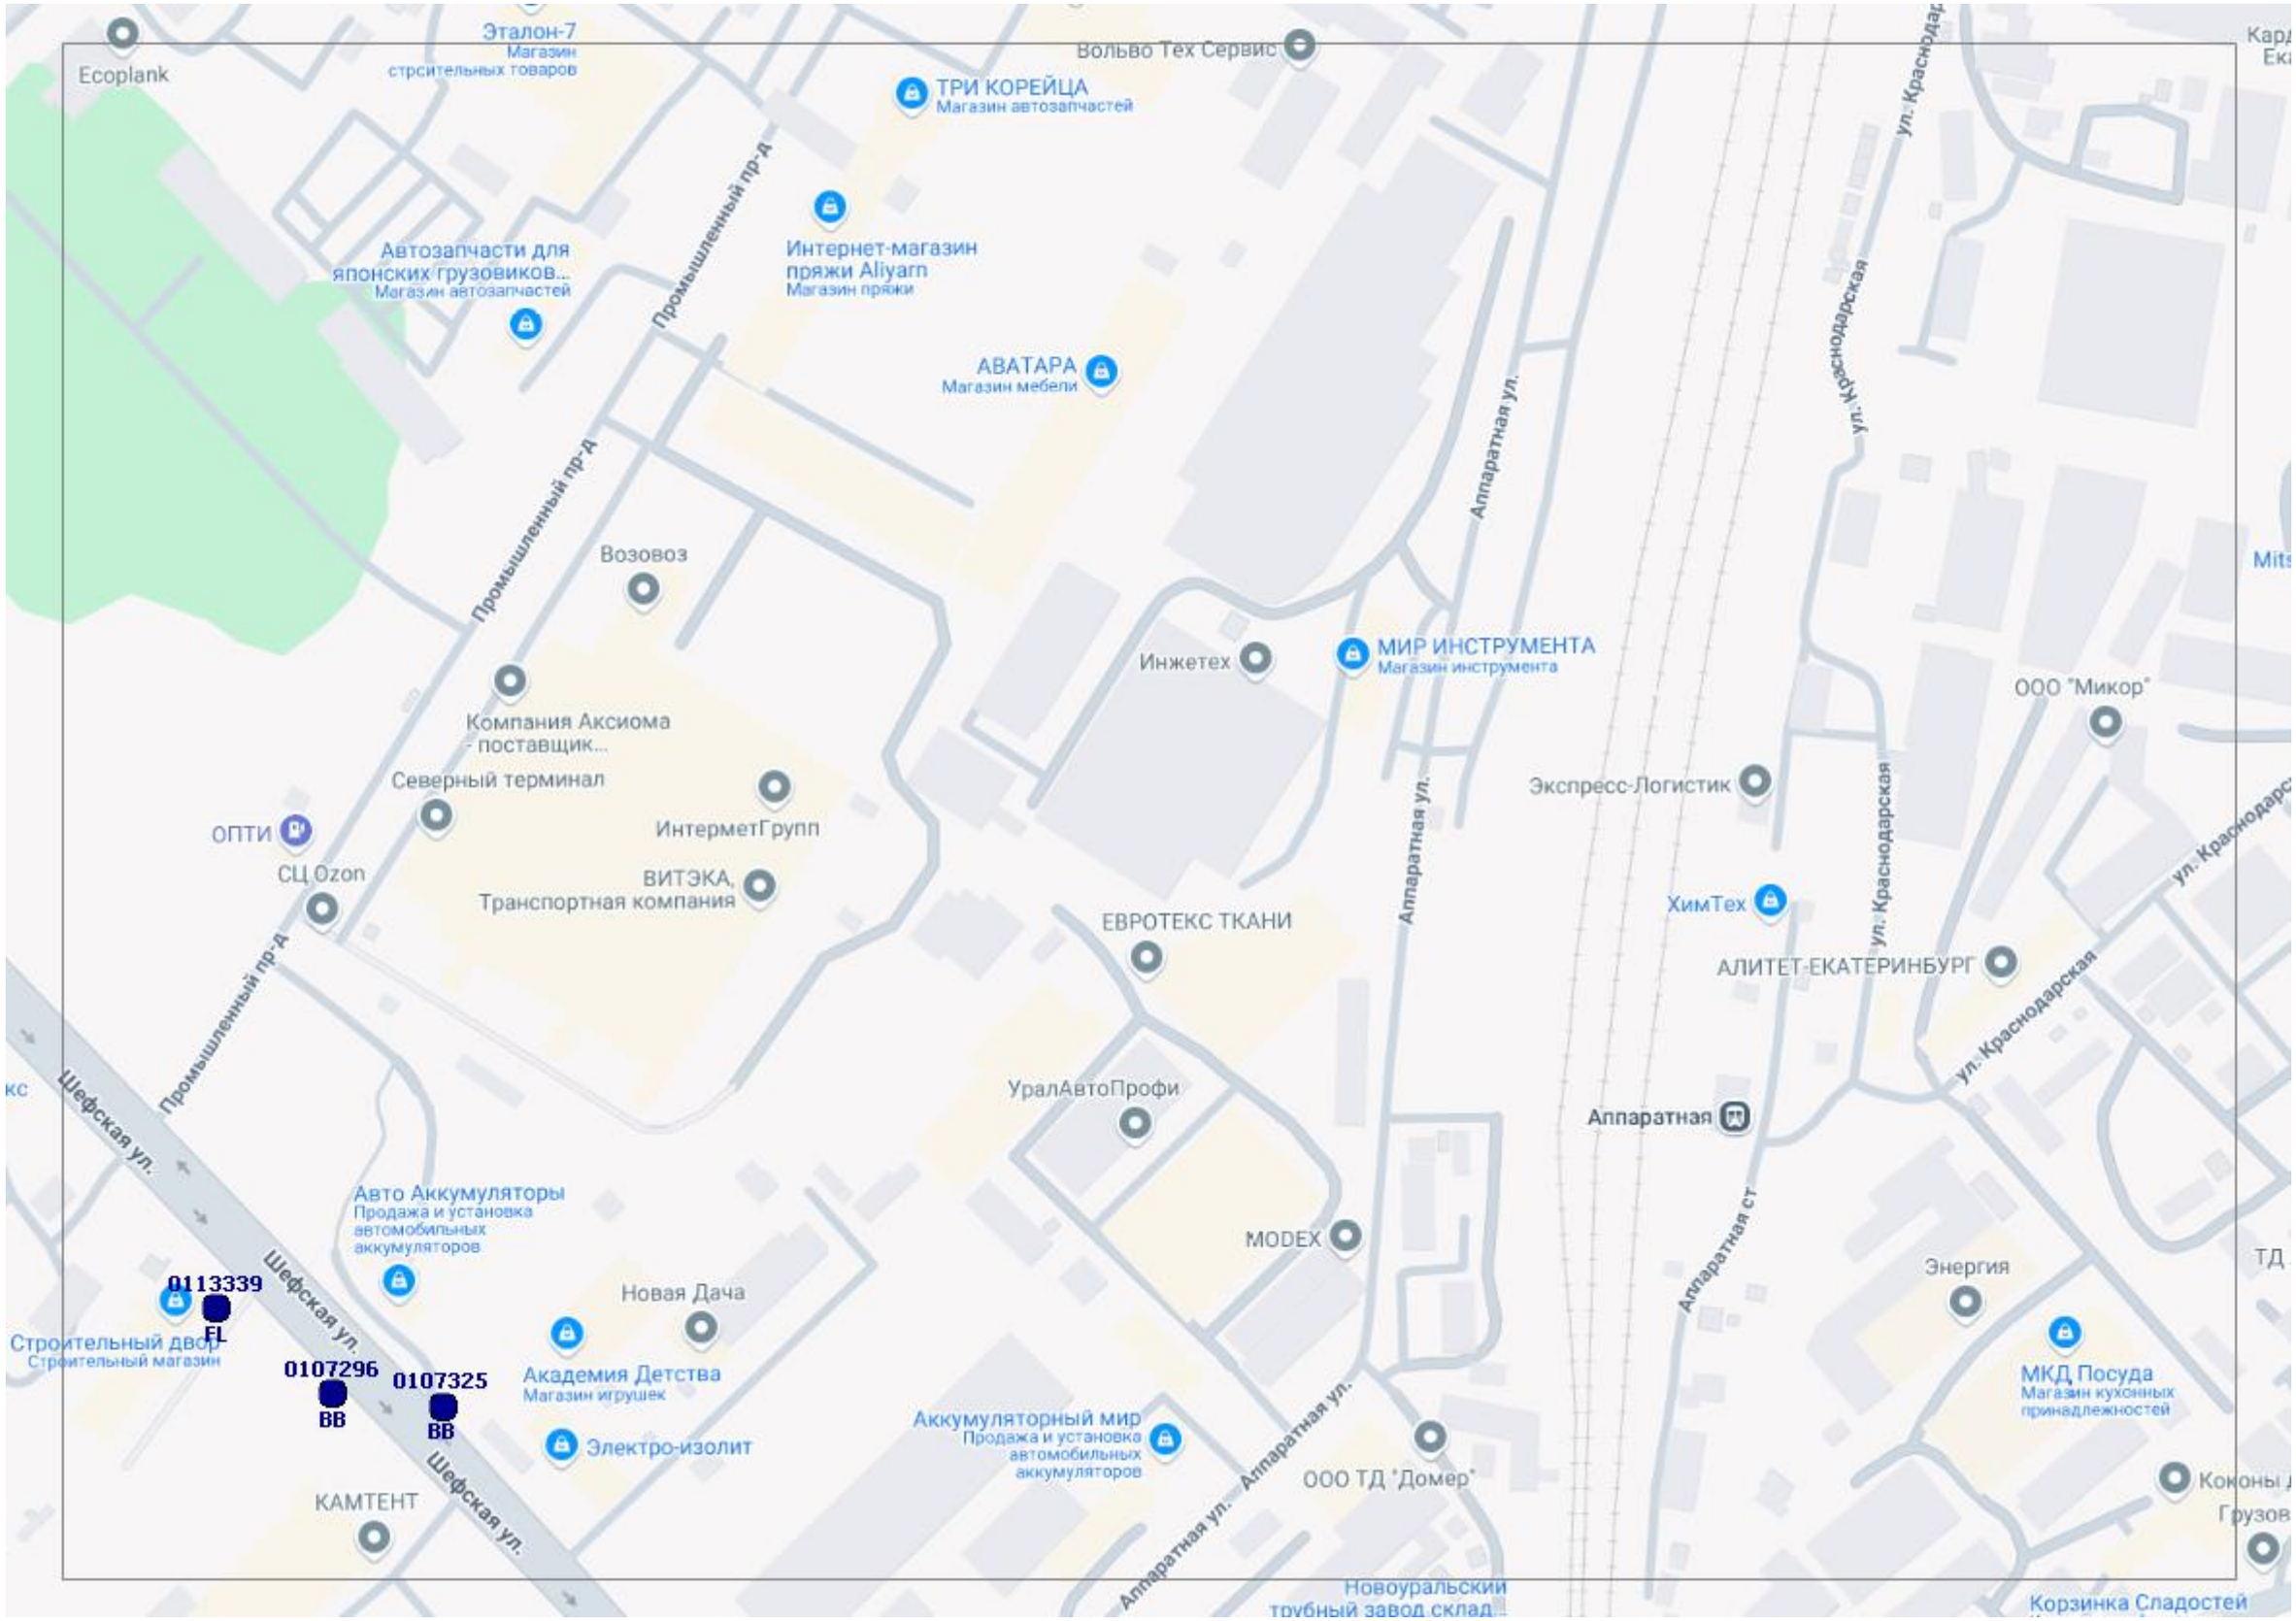
Ecoplank
Эталон-7
Магазин стрсительных товаров
Вольво Тех Сервис
ТРИ КОРЕЙЦА
Магазин автозапчастей
Промышленный пр-д
Автозапчасти для японских грузовиков...
Магазин автозапчастей
Интернет-магазин пряжи Aliyarn
Магазин пряжи
АВАТАРА
Магазин мебели
Аппаратная ул.
ул. Краснодарская
Возовоз
Инжетех
МИР ИНСТРУМЕНТА
Магазин инструмента
ООО "Микор"
Компания Аксиома - поставщик...
Северный терминал
ОПТИ
СЦ Ozon
ИнтерметГрупп
ВИТЭКА, Транспортная компания
Экспресс-Логистик
ЕВРОТЕКС ТКАНИ
ХимТех
АЛИТЕТ-ЕКАТЕРИНБУРГ
УралАвтоПрофи
Аппаратная
Шефская ул.
Авто Аккумуляторы
Продажа и установка автомобильных аккумуляторов
MODEX
Энергия
0113339
FL
Строительный двор
Строительный магазин
Новая Дача
0107296
BB
0107325
BB
Академия Детства
Магазин игрушек
Аккумуляторный мир
Продажа и установка автомобильных аккумуляторов
Электро-изолит
ООО ТД "Домер"
МКД Посуда
Магазин кухонных принадлежностей
КАМТЕНТ
Аппаратная ст
Новоуральский трубный завод склад
Корзинка Сладостей

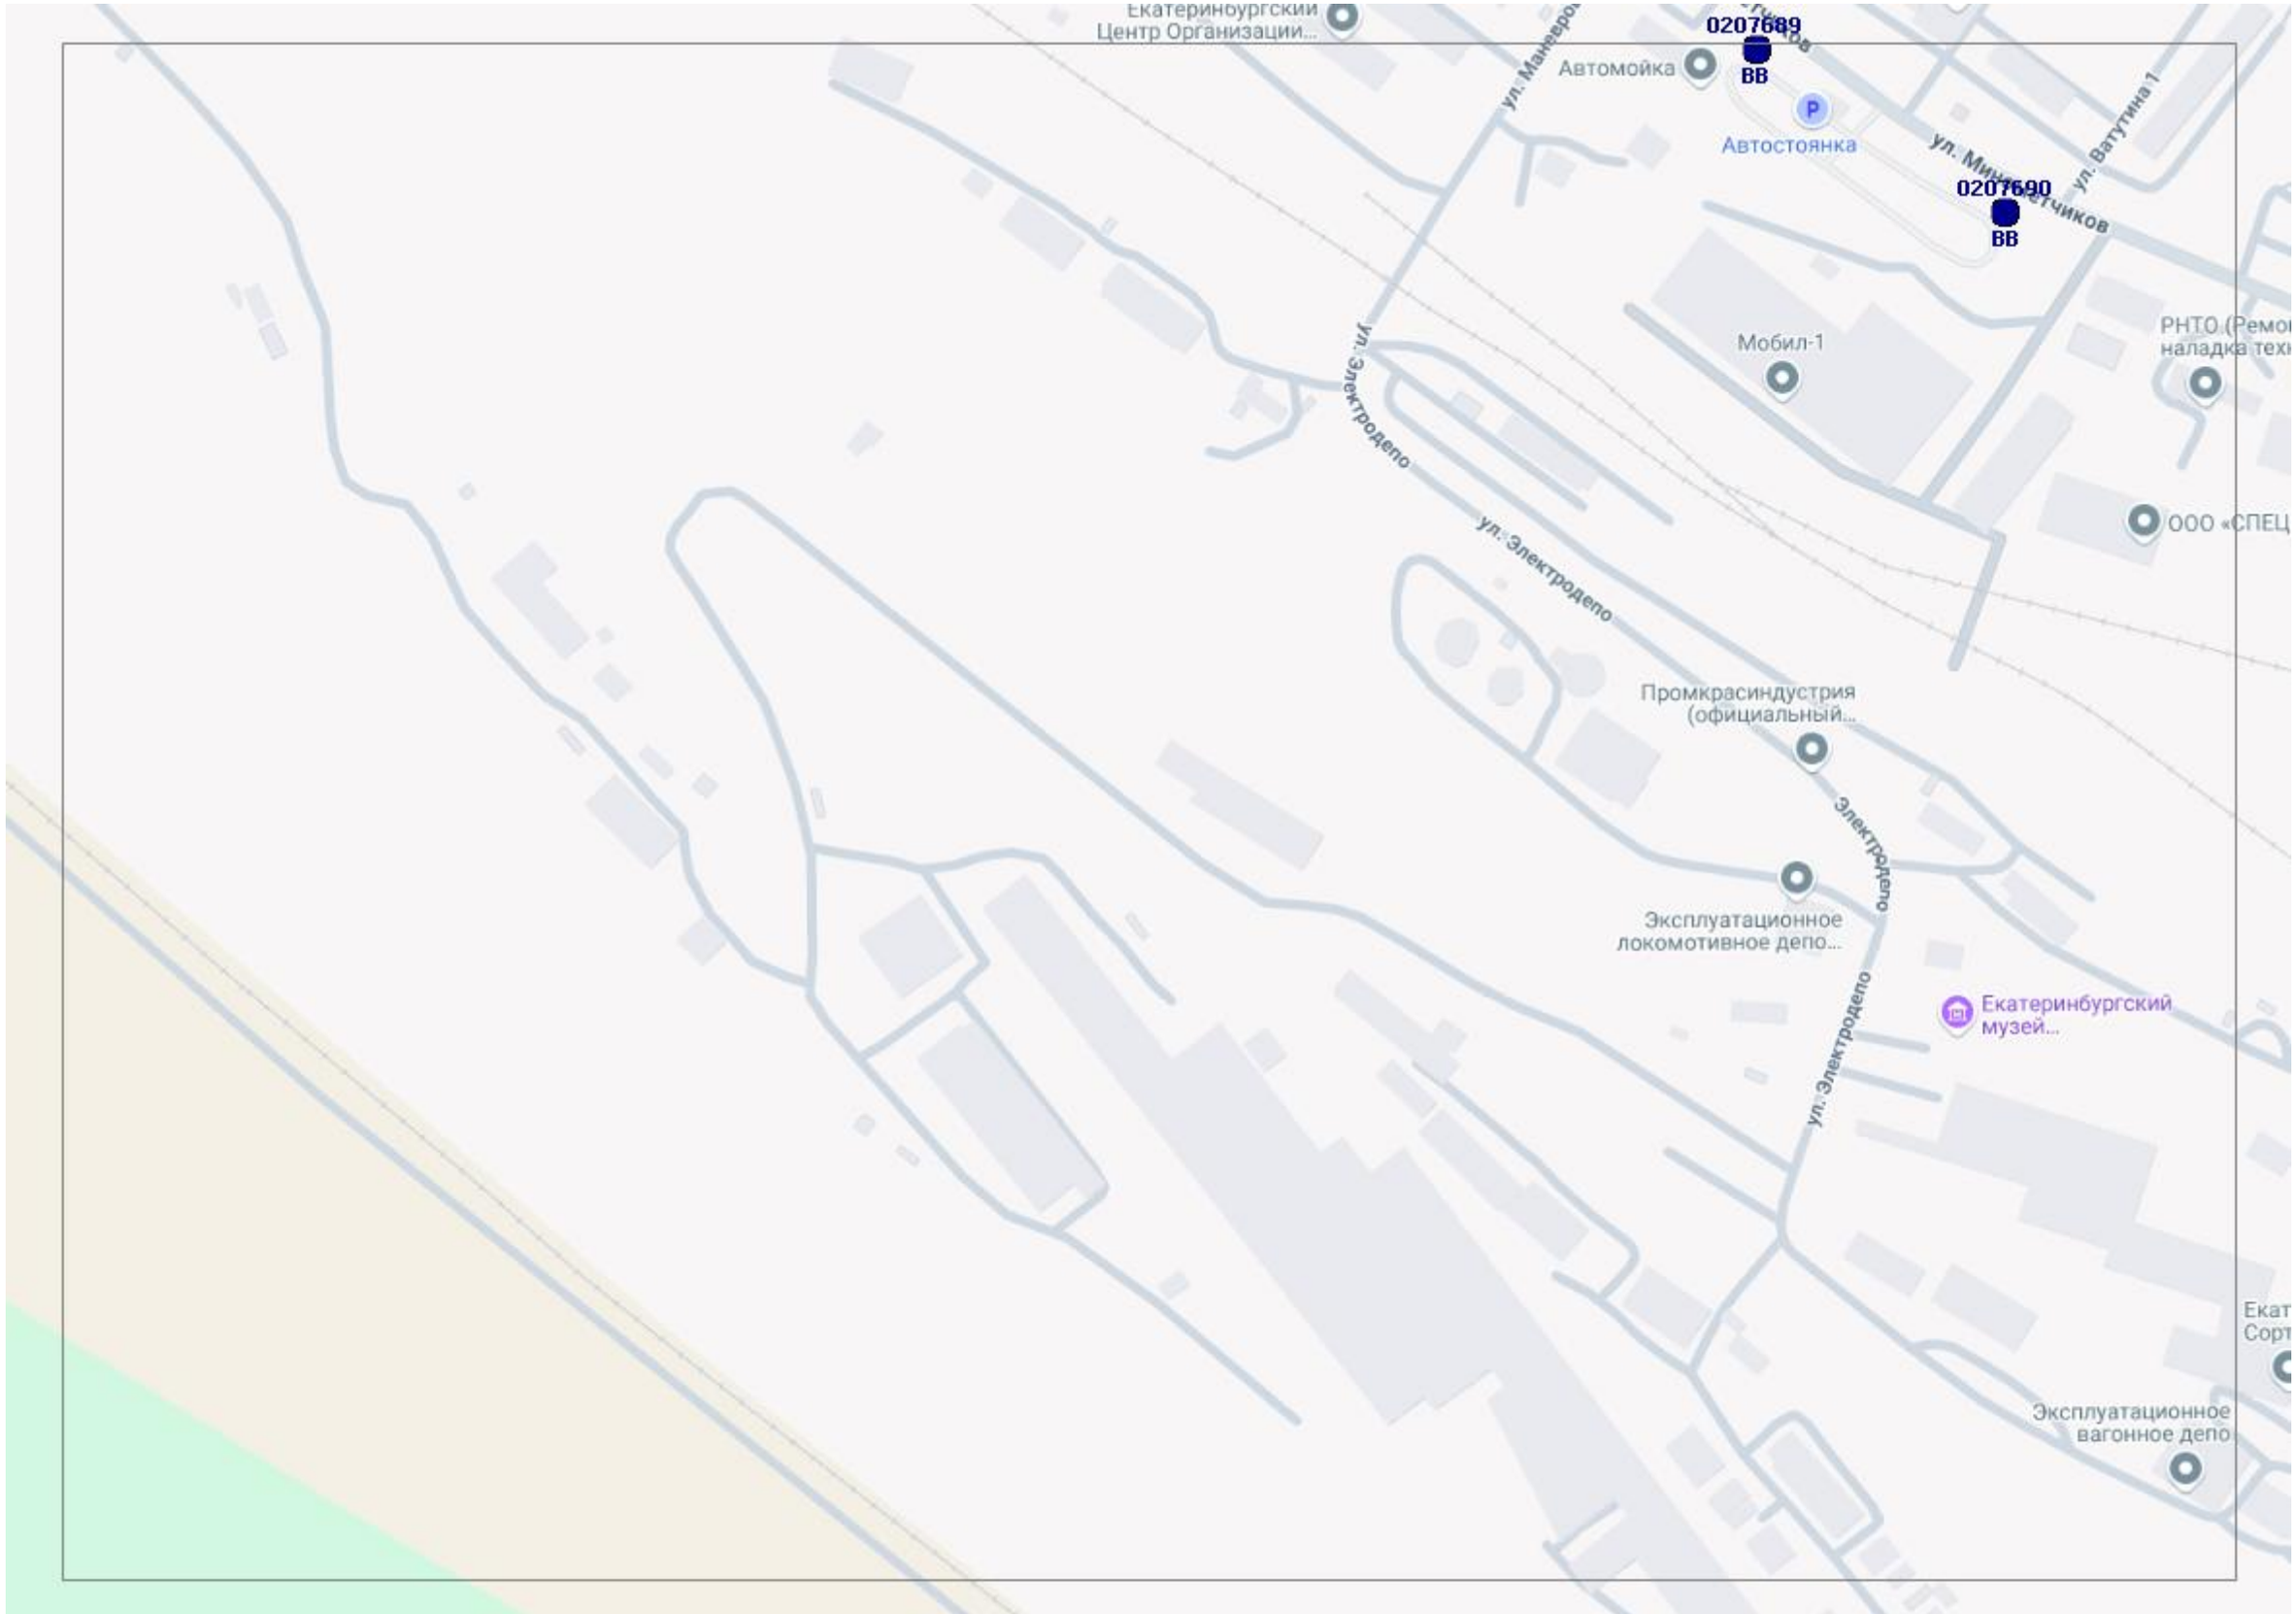
Екатеринбургский
Центр Организации...
0207689
ВВ
Автомойка
Автостоянка
ул. Маневровая
ул. Ватутина 1
0207690
ВВ
Мобил-1
РНТО (Ремо
наладка техн
ул. Электродепо
ООО «СПЕЦ
Промкрасиндустрия
(официальный...
Эксплуатационное
локомотивное депо...
Екатеринбургский
музей...
Эксплуатационное
вагонное депо

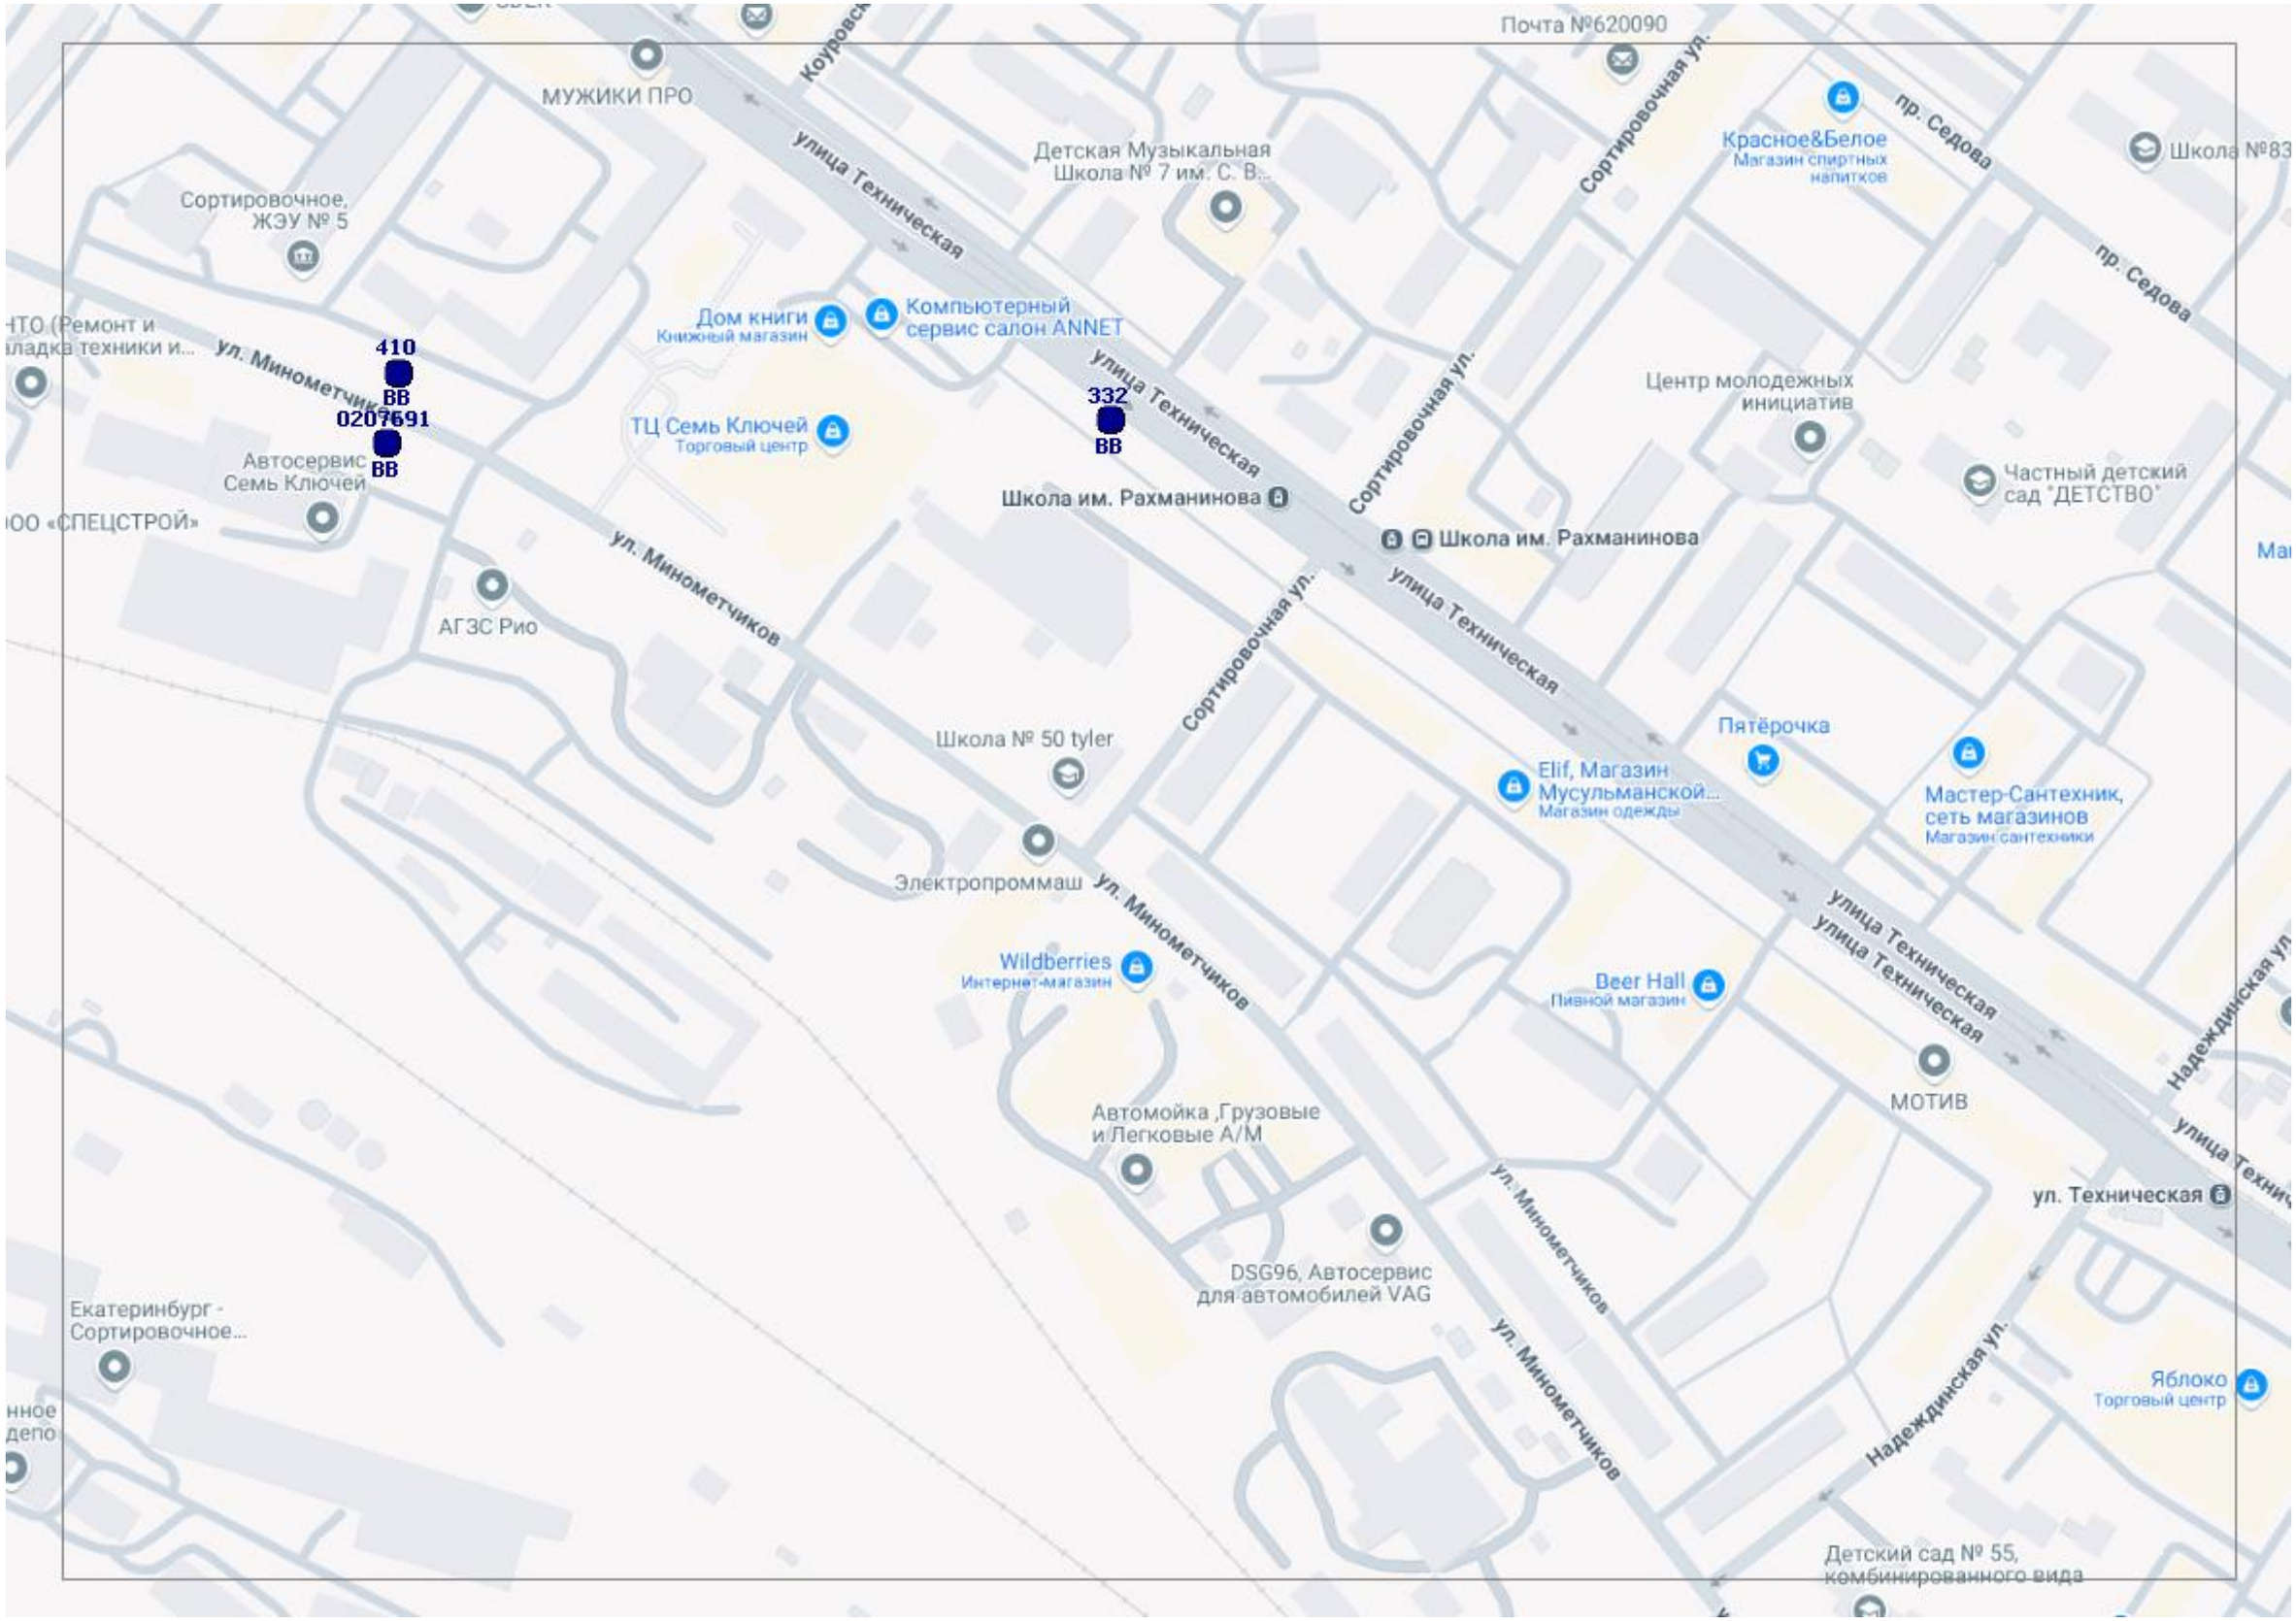
МУЖИКИ ПРО
Коуровская
улица Техническая
Почта №620090
Сортировочная ул.
Красное&Белое
Магазин спиртных напитков
пр. Седова
Школа №83
Детская Музыкальная Школа № 7 им. С. В...
Сортировочное, ЖЭУ № 5
Дом книги
Книжный магазин
Компьютерный сервис салон ANNET
410
ВВ
0207691
ВВ
ул. Минометчиков
ТЦ Семь Ключей
Торговый центр
Автосервис Семь Ключей
ВВ
332
ВВ
Школа им. Рахманинова
Центр молодежных инициатив
Частный детский сад "ДЕТСТВО"
АГЗС Рио
Школа № 50 tyler
Пятёрочка
Elif, Магазин Мусульманской...
Магазин одежды
Мастер-Сантехник, сеть магазинов
Магазин сантехники
Электропроммаш
Wildberries
Интернет-магазин
Beer Hall
Пивной магазин
МОТИВ
Автомойка ,Грузовые и Легковые А/М
DSG96, Автосервис для автомобилей VAG
ул. Техническая
Надеждинская ул.
Яблоко
Торговый центр
Екатеринбург - Сортировочное...
Детский сад № 55, комбинированного вида

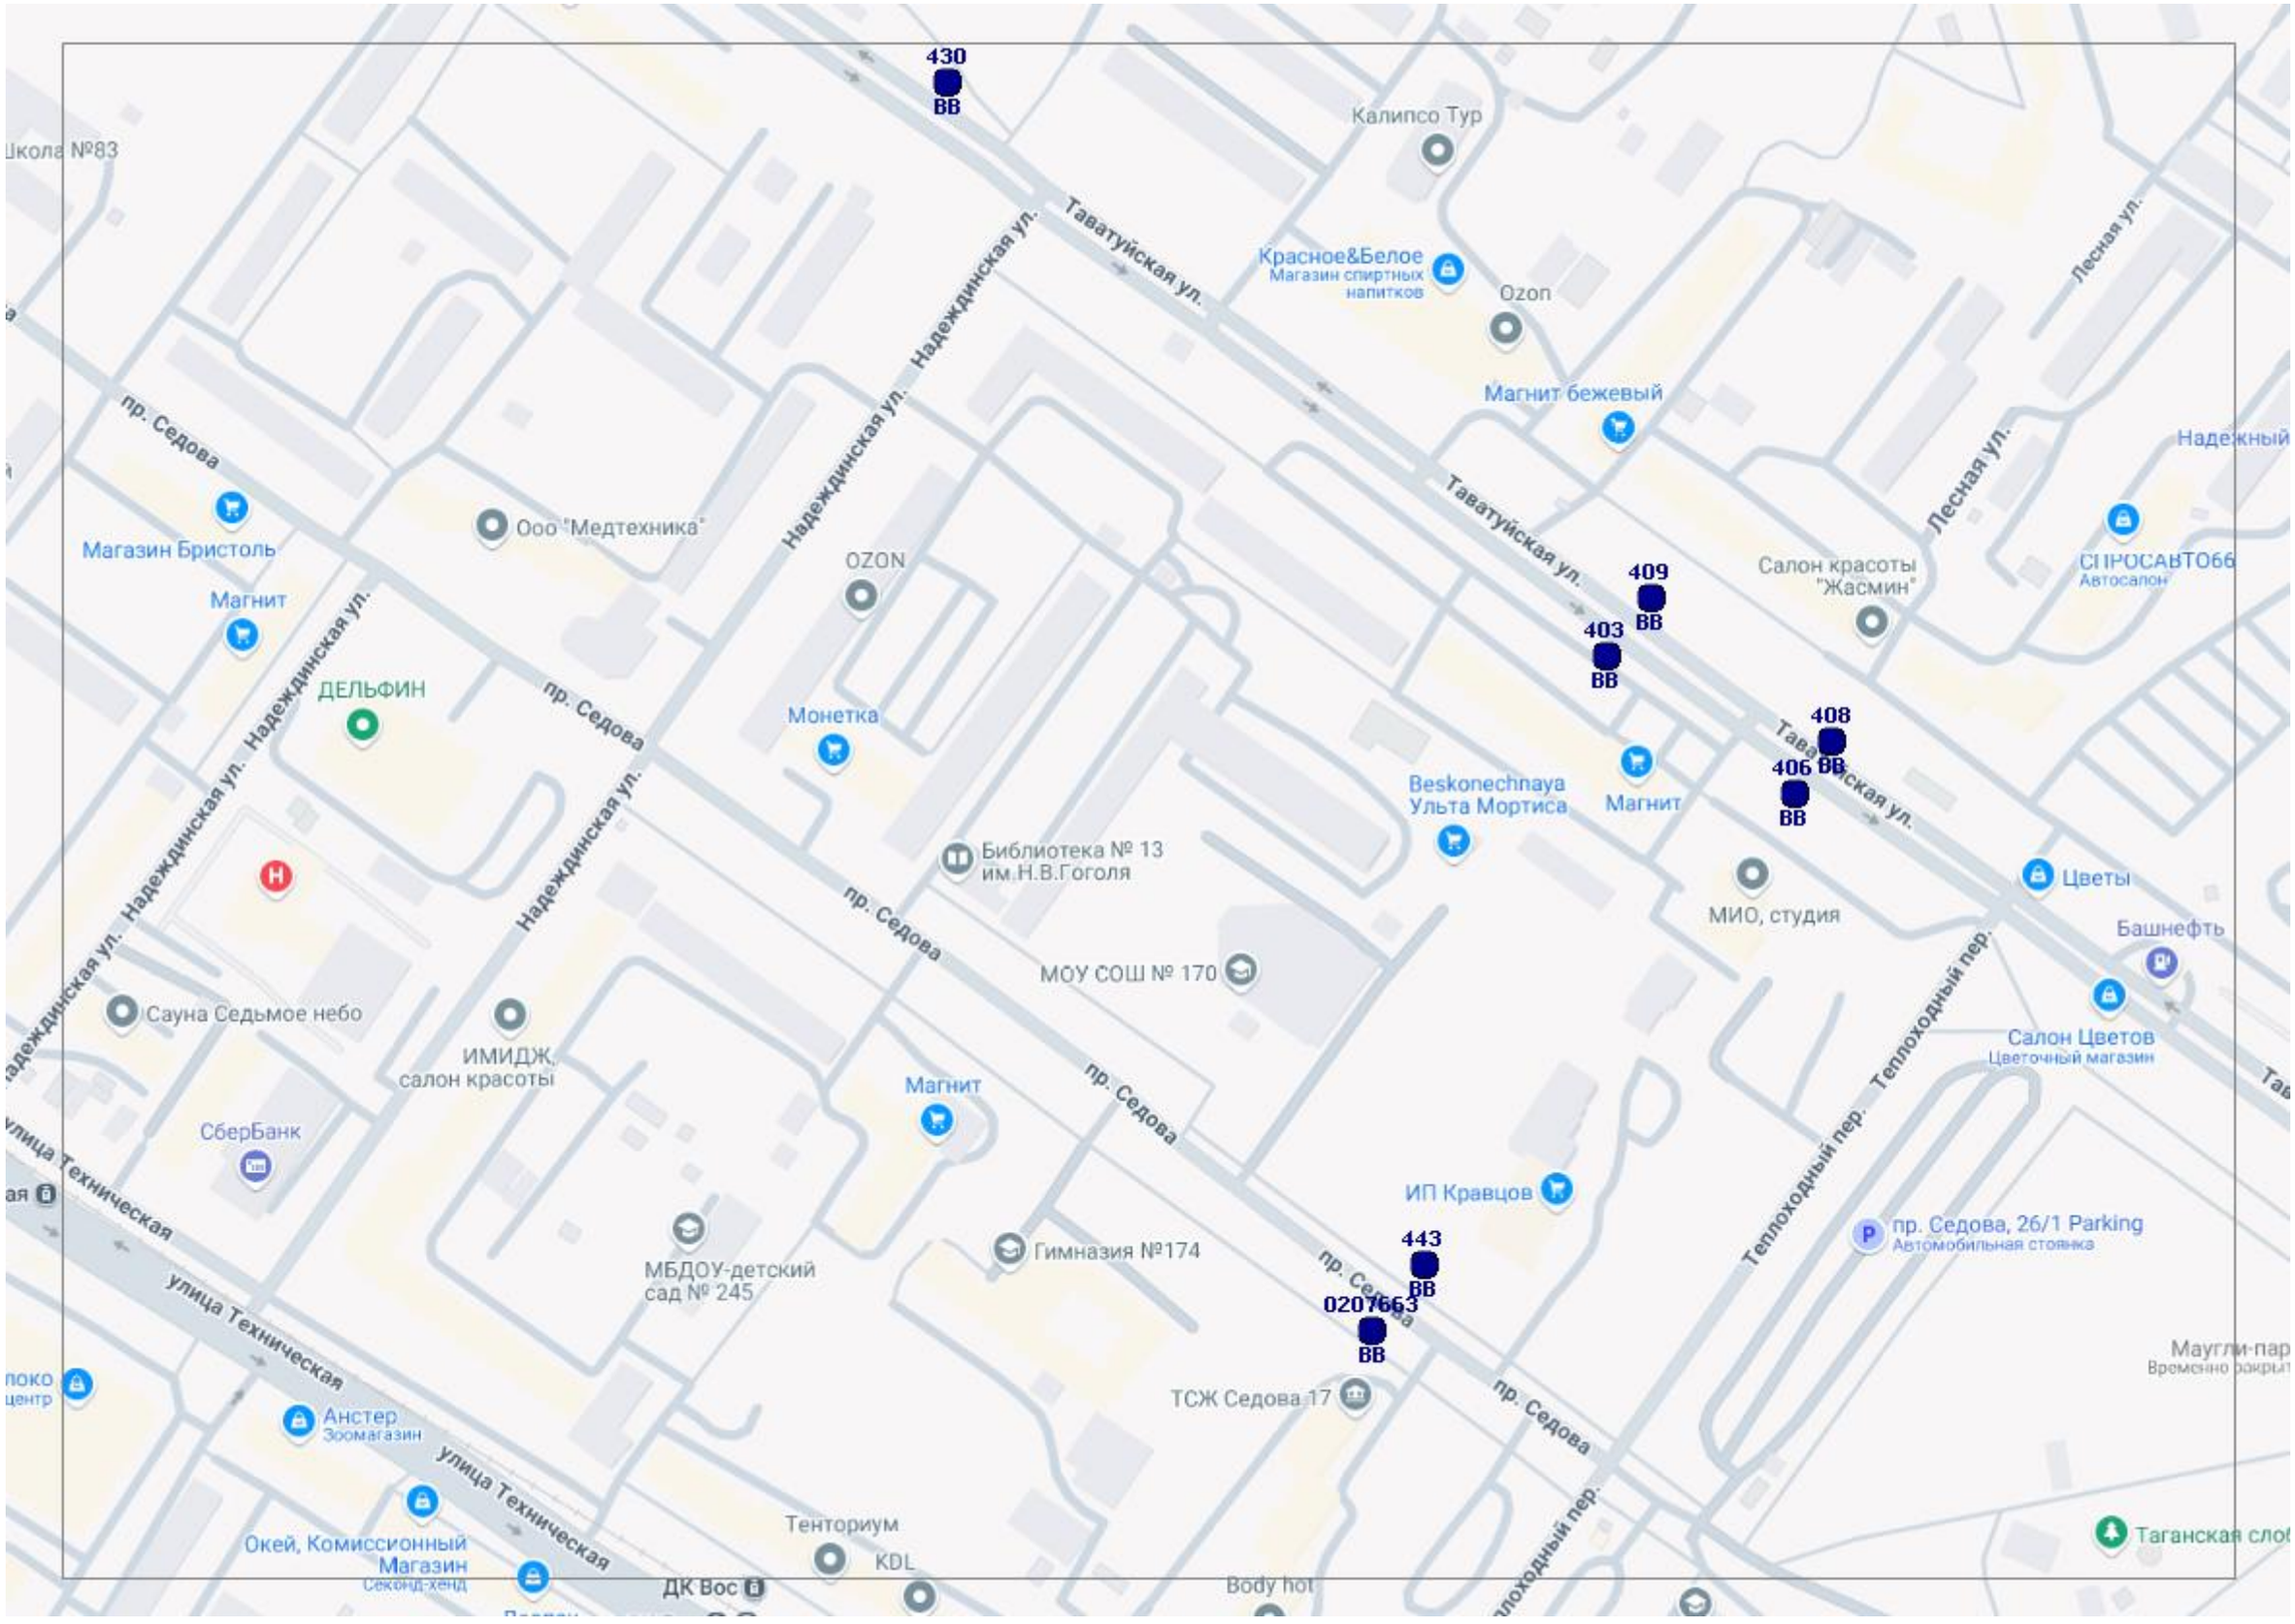
430
ВВ
Калипсо Тур
Красное&Белое
Магазин спортных напитков
Ozon
Магнит бежевый
Надеждинская ул.
Таватуйская ул.
Лесная ул.
Надежный
пр. Седова
Магазин Бристоль
Магнит
Ооо "Медтехника"
OZON
ДЕЛЬФИН
Монетка
409
ВВ
403
ВВ
Салон красоты "Жасмин"
СПРОСАВТО66
Автосалон
408
ВВ
406
ВВ
Beskonechnaya
Ульта Мортиса
Магнит
Библиотека № 13 им.Н.В.Гоголя
МИО, студия
Цветы
Башнефть
Салон Цветов
Цветочный магазин
Теплоходный пер.
МОУ СОШ № 170
Сауна Седьмое небо
ИМИДЖ, салон красоты
СберБанк
Магнит
ИП Кравцов
Гимназия №174
МБДОУ-детский сад № 245
443
ВВ
0207663
ВВ
пр. Седова, 26/1 Parking
Автомобильная стоянка
ТСЖ Седова 17
улица Техническая
Анстер
Зоомагазин
Окей, Комиссионный Магазин
Секонд-хенд
Тенториум
KDL
ДК Вос
Body hot

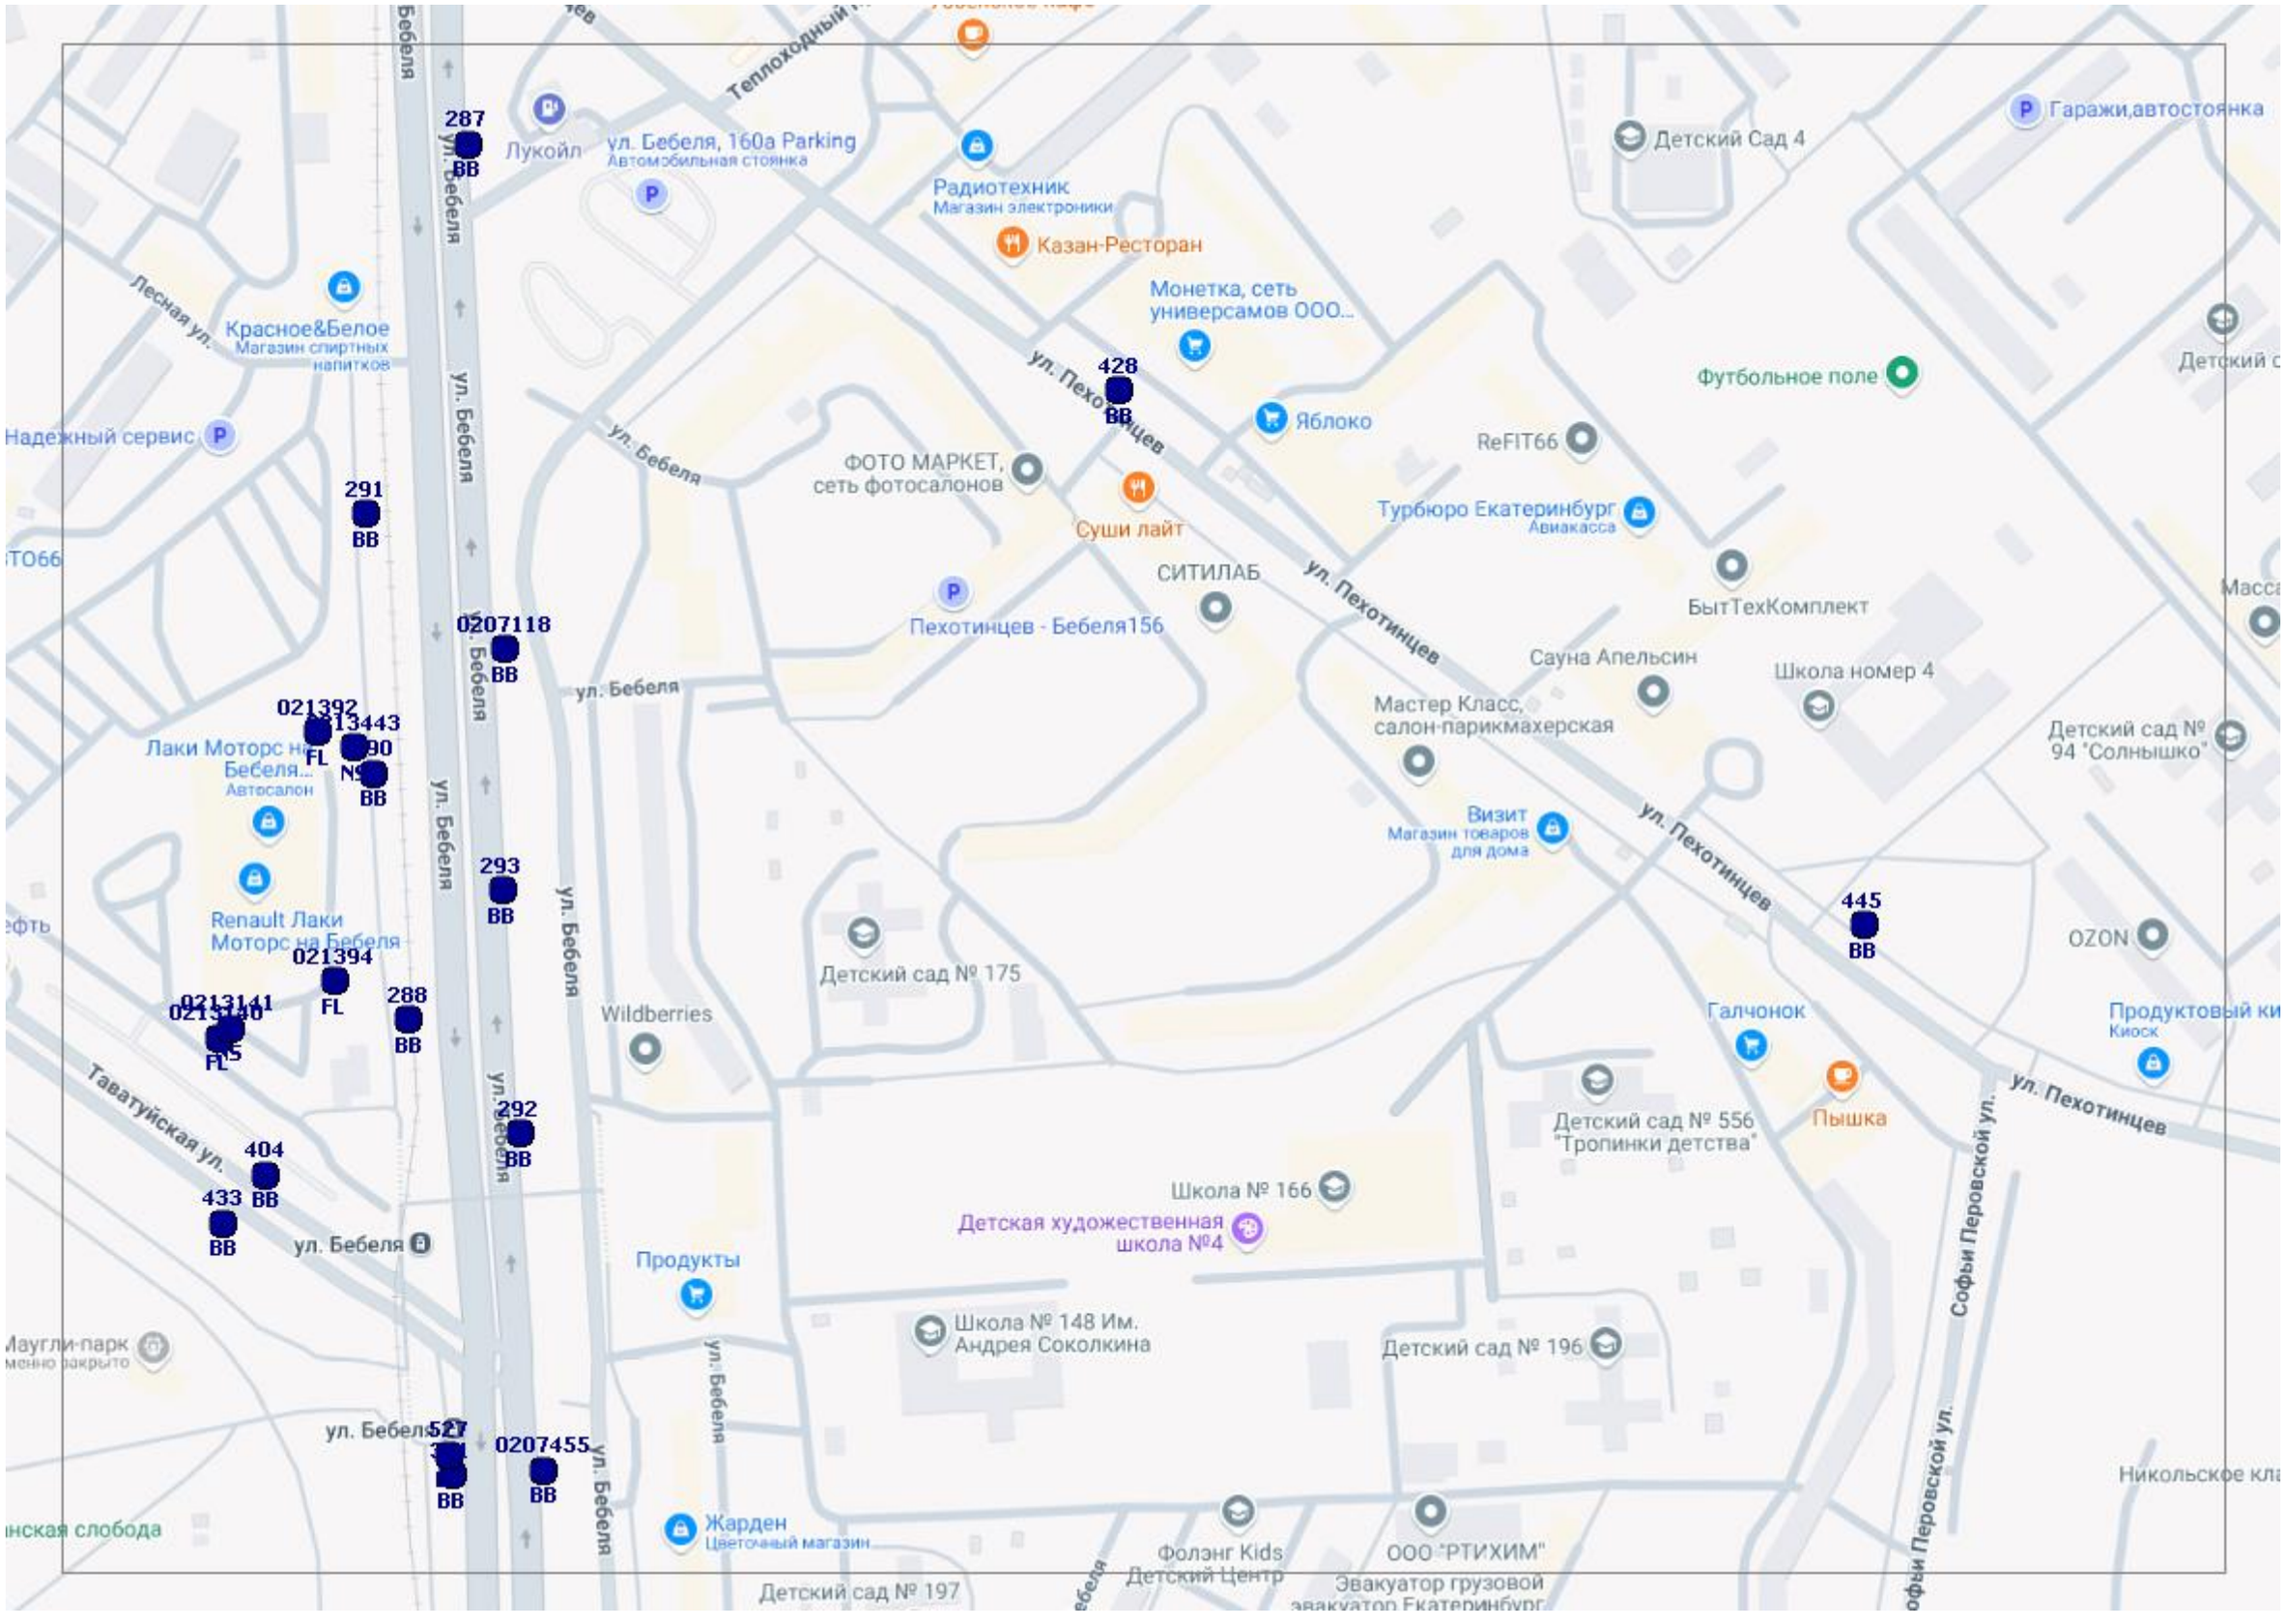
ул. Бебеля
Теплоходный
287
ВВ
Лукойл
ул. Бебеля, 160а Parking
Автомобильная стоянка
Радиотехник
Магазин электроники
Казан-Ресторан
Детский Сад 4
Гаражи,автостоянка
Монетка, сеть универсамов ООО...
Лесная ул.
Красное&Белое
Магазин спиртных напитков
ул. Пехотинцев
428
ВВ
Футбольное поле
Надежный сервис
Яблоко
ReFIT66
291
ВВ
ул. Бебеля
ФОТО МАРКЕТ, сеть фотосалонов
Суши лайт
Турбюро Екатеринбург
Авиакасса
СИТИЛАБ
БытТехКомплект
Пехотинцев - Бебеля156
0207118
ВВ
Сауна Апельсин
Школа номер 4
021392
FL
013443
FL
Мастер Класс, салон-парикмахерская
Лаки Моторс на Бебеля...
Автосалон
Детский сад № 94 "Солнышко"
Визит
Магазин товаров для дома
Renault Лаки Моторс на Бебеля
293
ВВ
445
ВВ
OZON
021394
FL
Детский сад № 175
Wildberries
Галчонок
Продуктовый ки
Киоск
0213141
FL
288
ВВ
Детский сад № 556 "Тропинки детства"
Пышка
Таватуйская ул.
292
ВВ
404
ВВ
433
ВВ
Школа № 166
Детская художественная школа №4
ул. Бебеля
Продукты
Школа № 148 Им. Андрея Соколкина
Детский сад № 196
527
ВВ
0207455
ВВ
Жарден
Цветочный магазин
Фолэнг Kids
Детский Центр
ООО "РТИХИМ"
Эвакуатор грузовой
Детский сад № 197

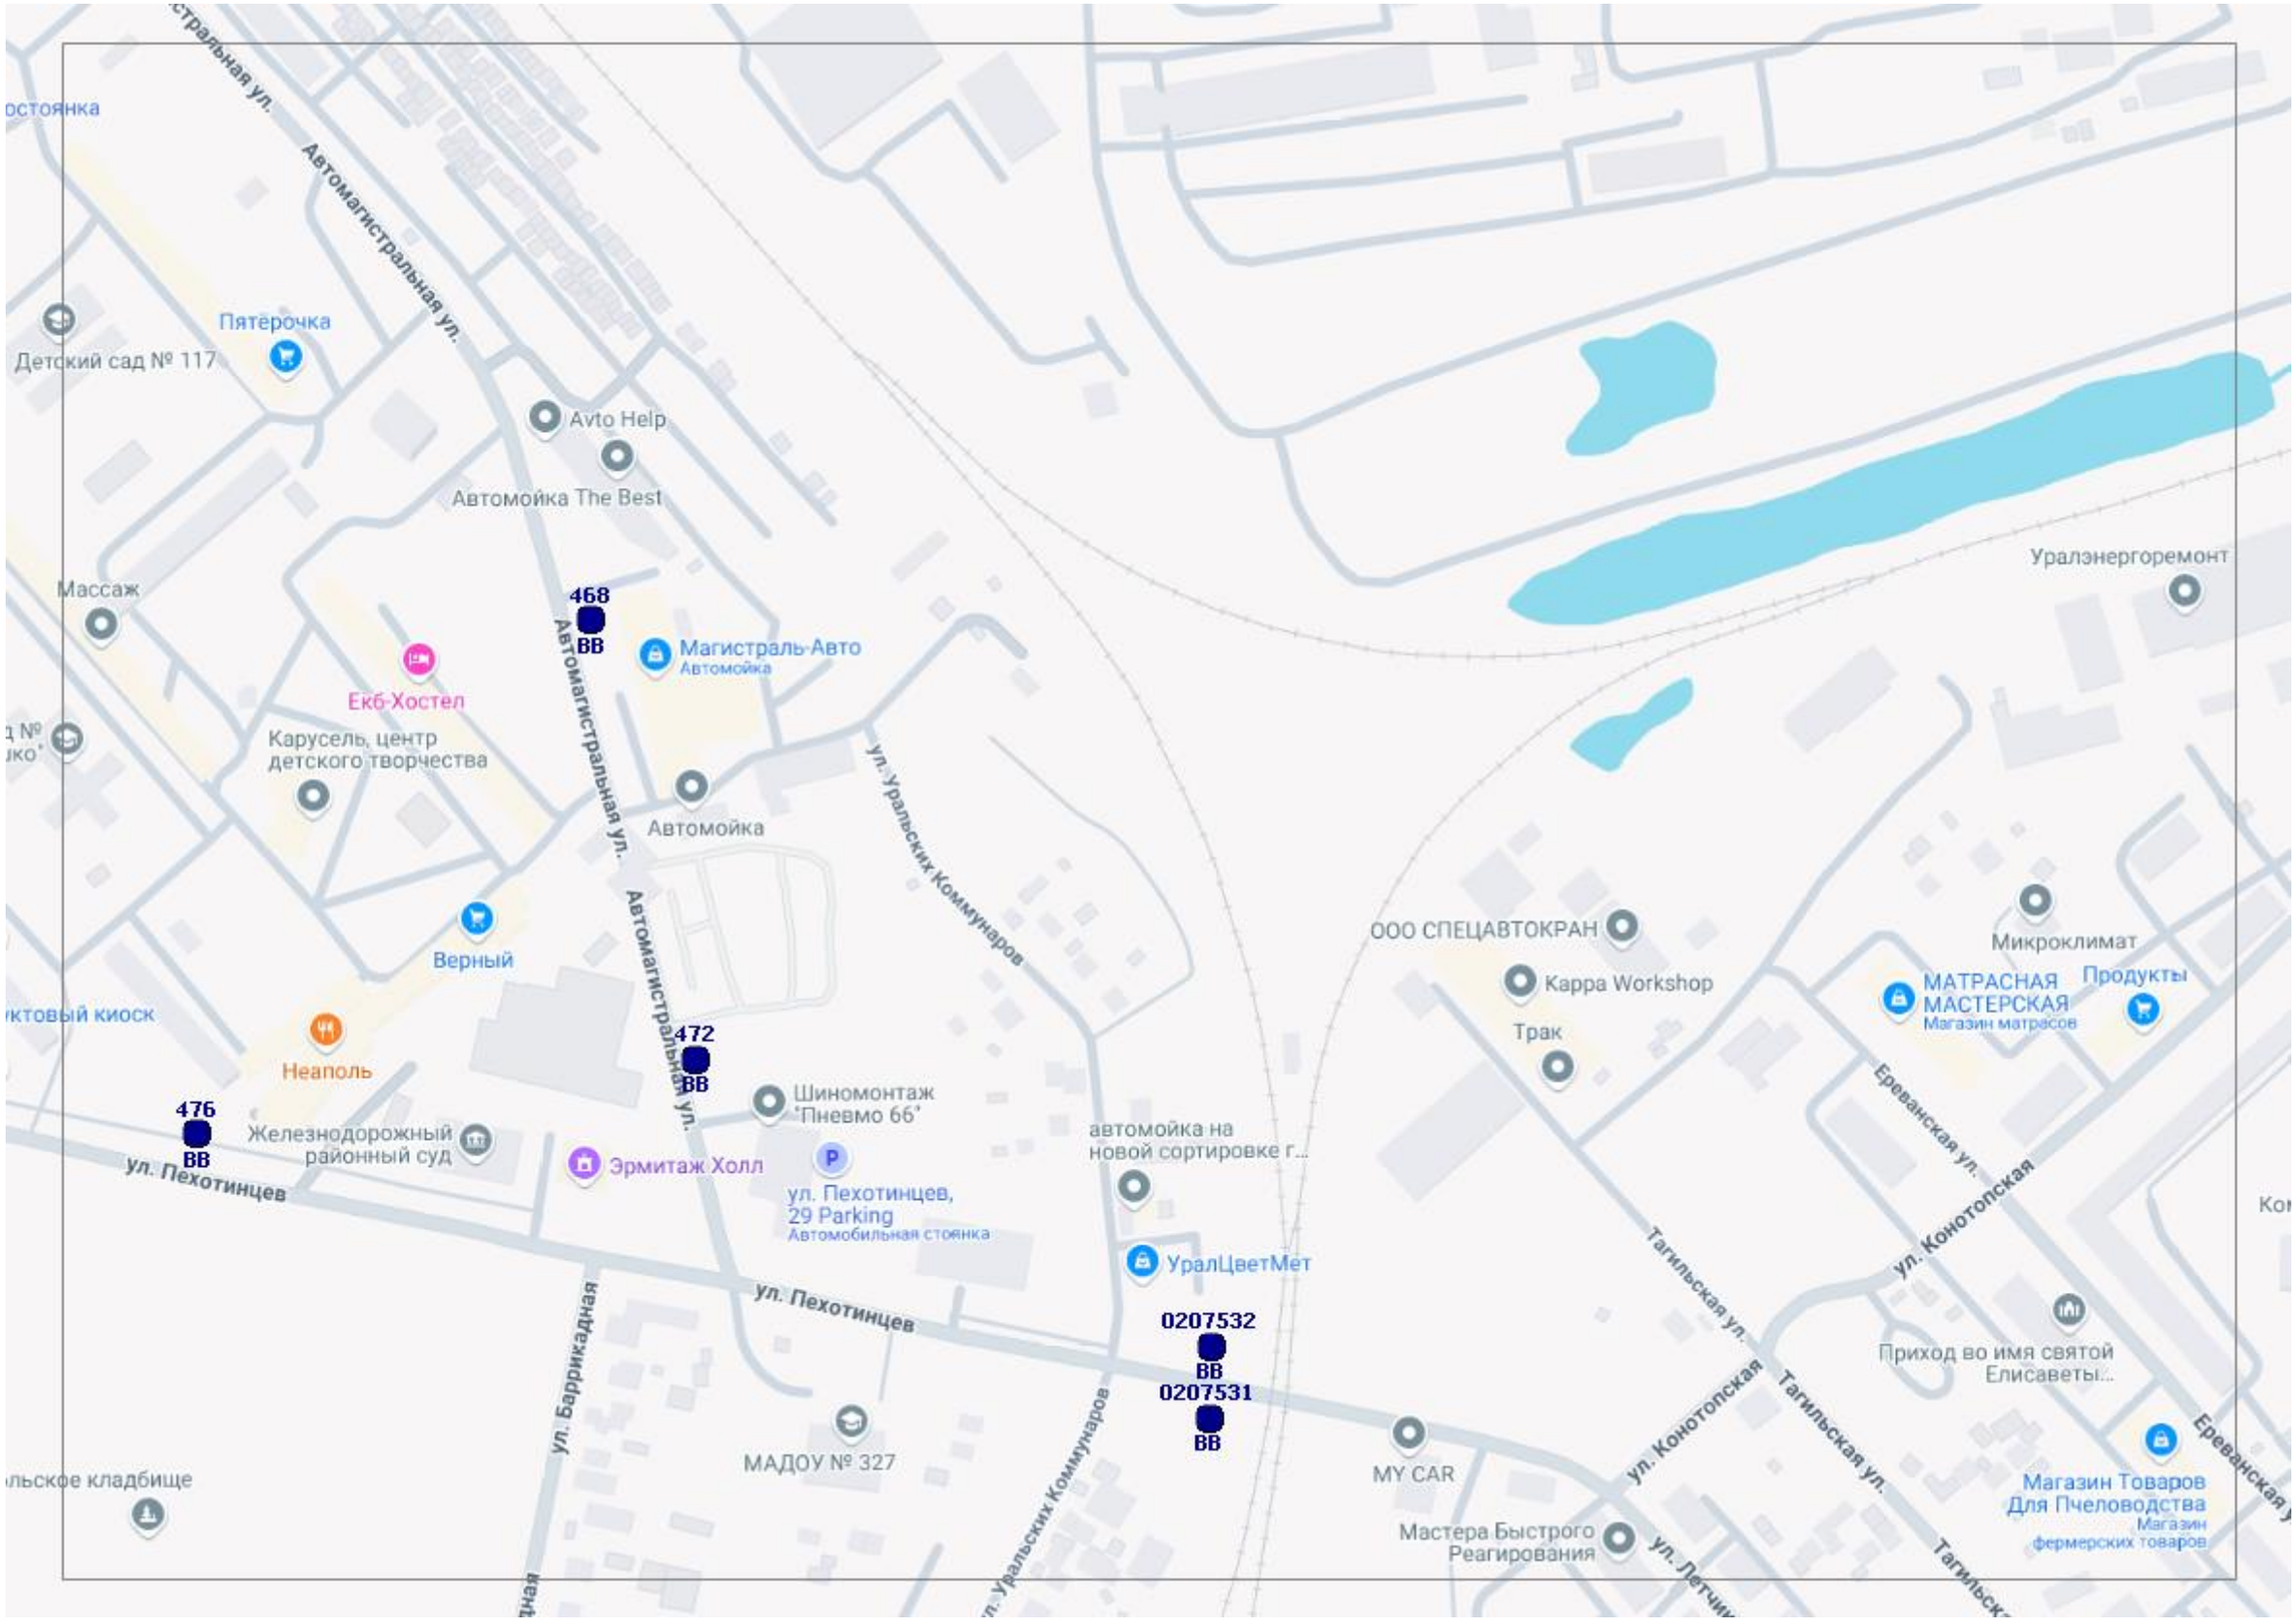
Автомагистральная ул.
Пятёрочка
Детский сад № 117
Avto Help
Автомойка The Best
Массаж
468
ВВ
Магистраль-Авто
Автомойка
Екб-Хостел
Карусель, центр детского творчества
Автомагистральная ул.
Автомойка
ул. Уральских Коммунаров
Уралэнергоремонт
ООО СПЕЦАВТОКРАН
Верный
Kappa Workshop
Микроклимат
МАТРАСНАЯ МАСТЕРСКАЯ
Магазин матрасов
Продукты
Трак
Неаполь
472
ВВ
476
ВВ
Шиномонтаж "Пневмо 66"
Железнодорожный районный суд
Эрмитаж Холл
ул. Пехотинцев, 29 Parking
Автомобильная стоянка
автомойка на новой сортировке г...
ул. Пехотинцев
УралЦветМет
Тагильская ул.
ул. Конотопская
Ереванская ул.
0207532
ВВ
0207531
ВВ
ул. Баррикадная
МАДОУ № 327
MY CAR
Приход во имя святой Елисаветы...
Мастера Быстрого Реагирования
Магазин Товаров Для Пчеловодства
Магазин фермерских товаров

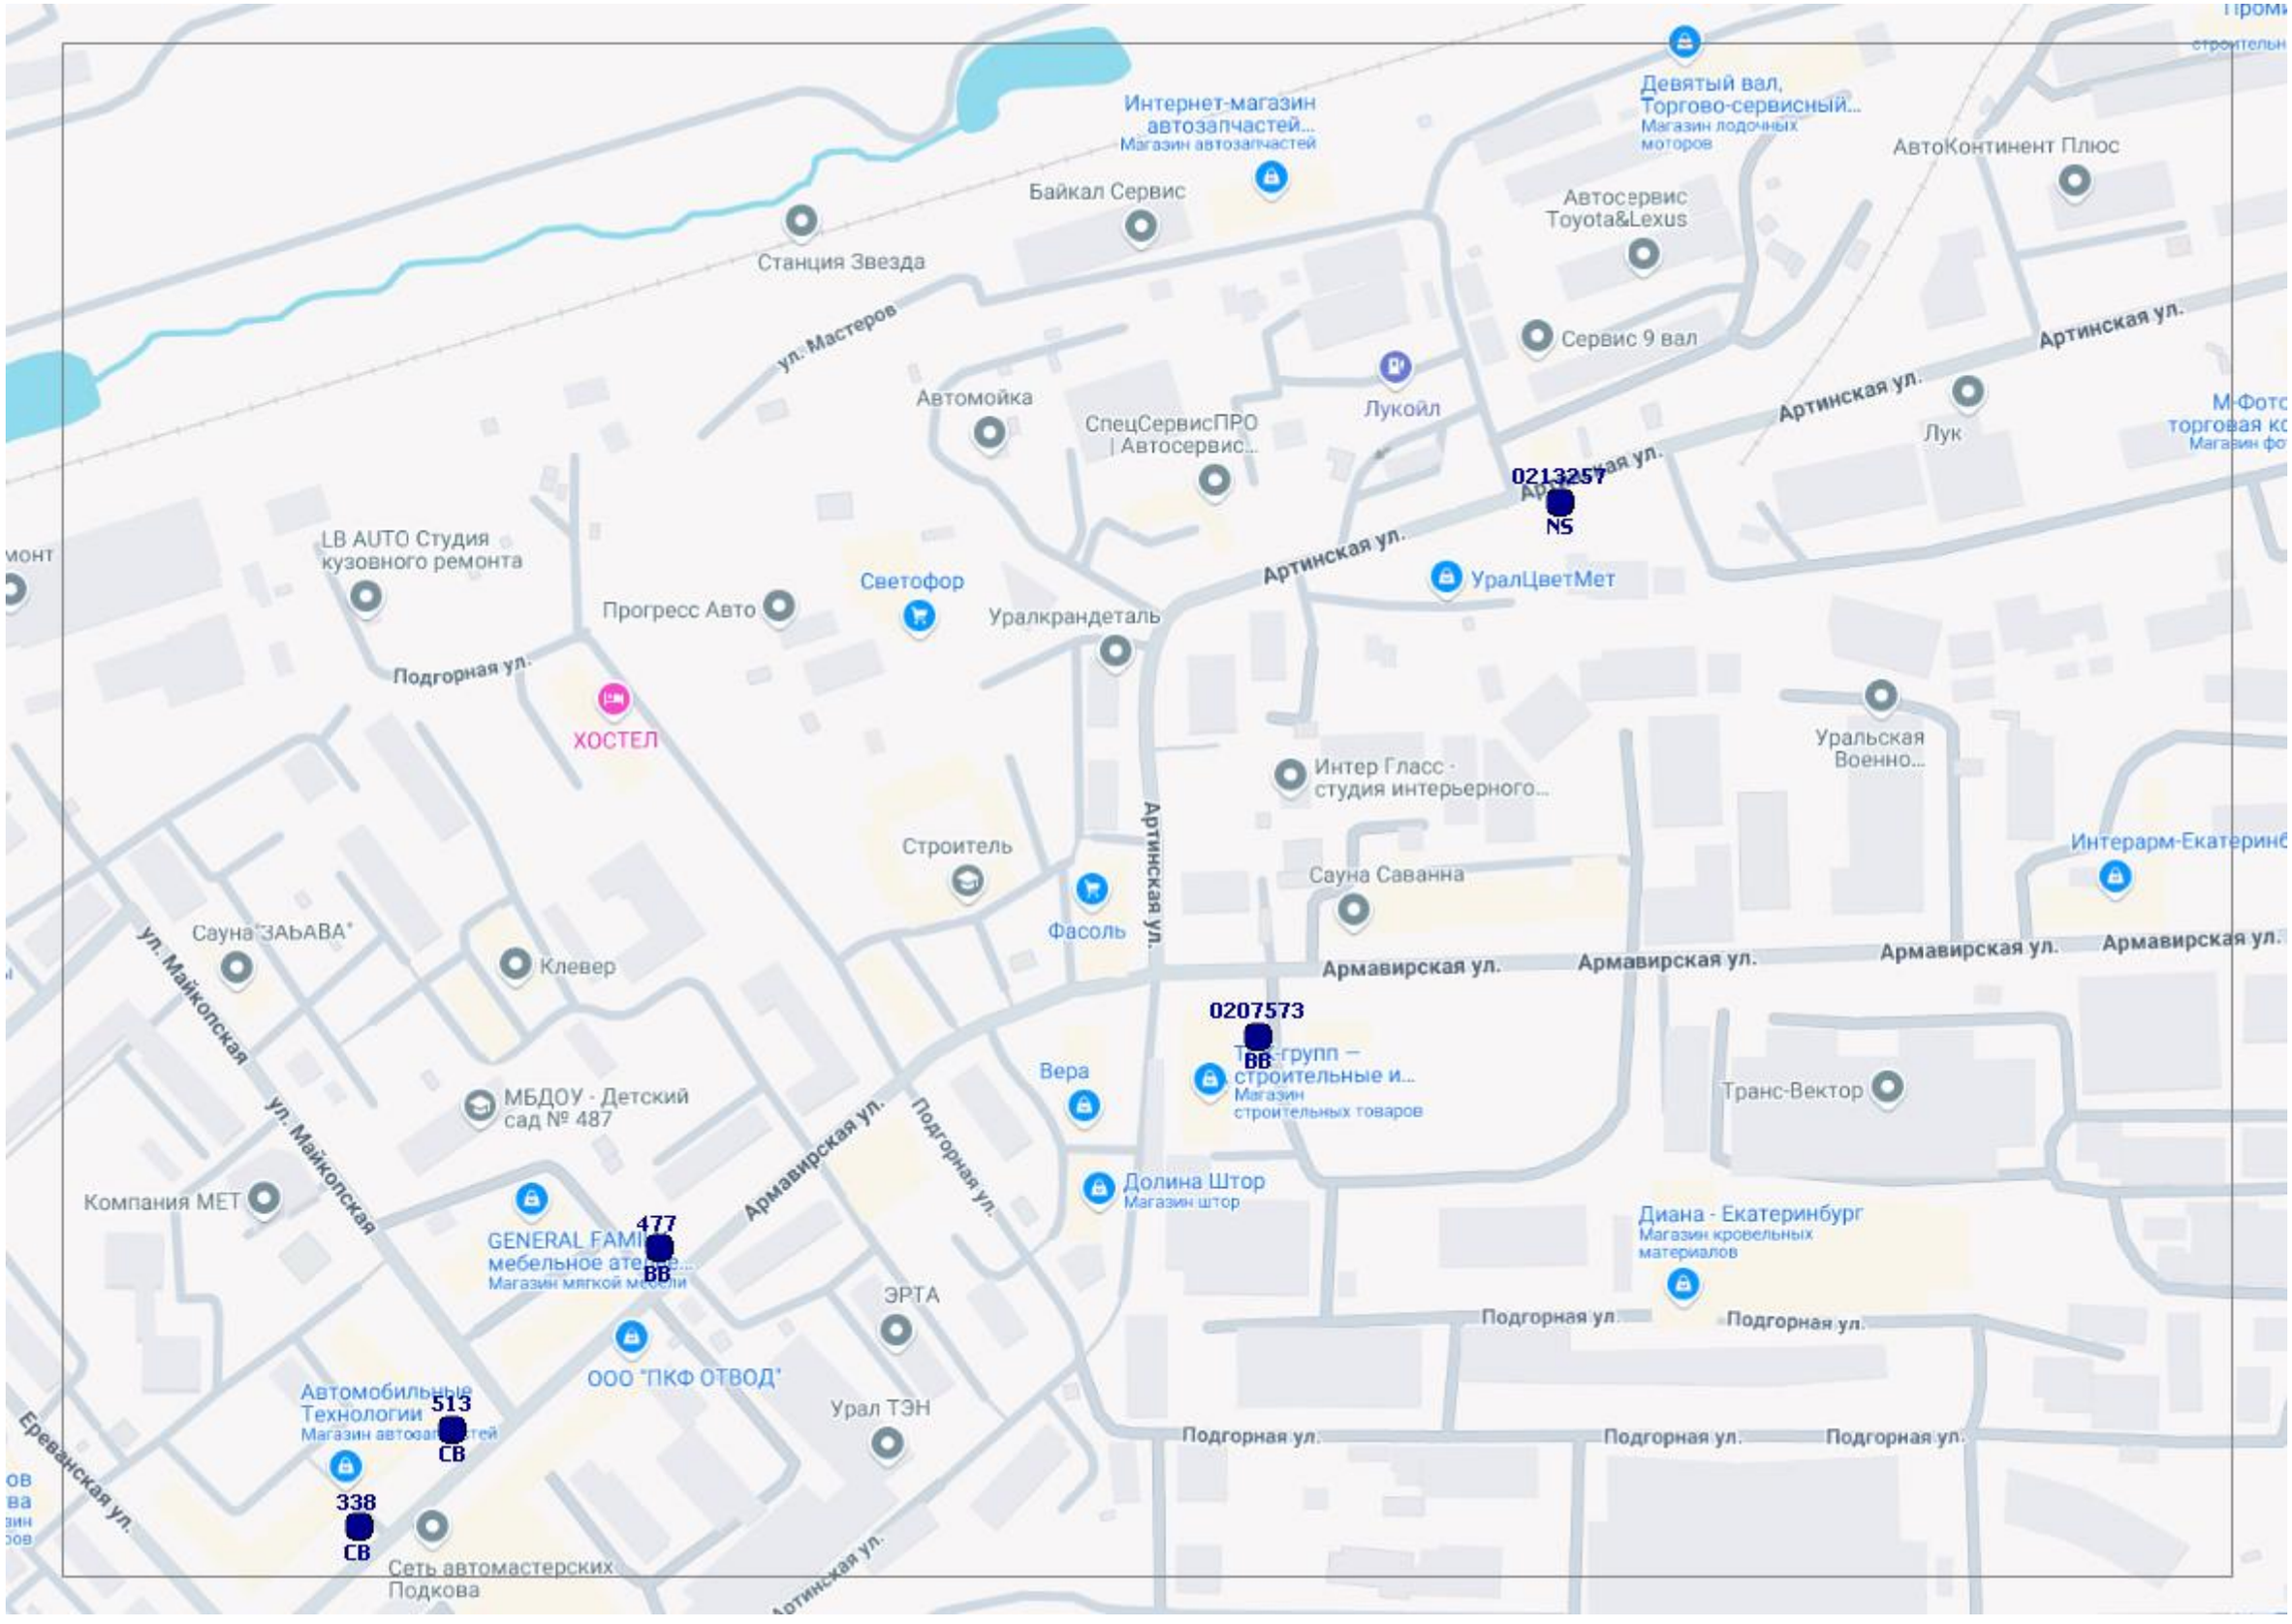
Девятый вал, Торгово-сервисный...
Магазин лодочных моторов
Интернет-магазин автозапчастей...
Магазин автозапчастей
Байкал Сервис
Станция Звезда
Автосервис Toyota&Lexus
АвтоКонтинент Плюс
ул. Мастеров
Автомойка
СпецСервисПРО | Автосервис...
Лукойл
Сервис 9 вал
Артинская ул.
Лук
0213257
NS
LB AUTO Студия кузовного ремонта
Прогресс Авто
Светофор
Уралкрандеталь
УралЦветМет
Подгорная ул.
ХОСТЕЛ
Уральская Военно...
Интер Гласс - студия интерьерного...
Строитель
Фасоль
Сауна Саванна
Интерарм-Екатеринб
Сауна "ЗАЬАВА"
Клевер
Армавирская ул.
0207573
ВВ
Вера
Транс-Вектор
МБДОУ - Детский сад № 487
Компания МЕТ
Долина Штор
Магазин штор
Диана - Екатеринбург
Магазин кровельных материалов
477
ВВ
ЭРТА
ООО "ПКФ ОТВОД"
Автомобильные Технологии
513
СВ
Урал ТЭН
338
СВ
Сеть автомастерских Подкова
Ереванская ул.

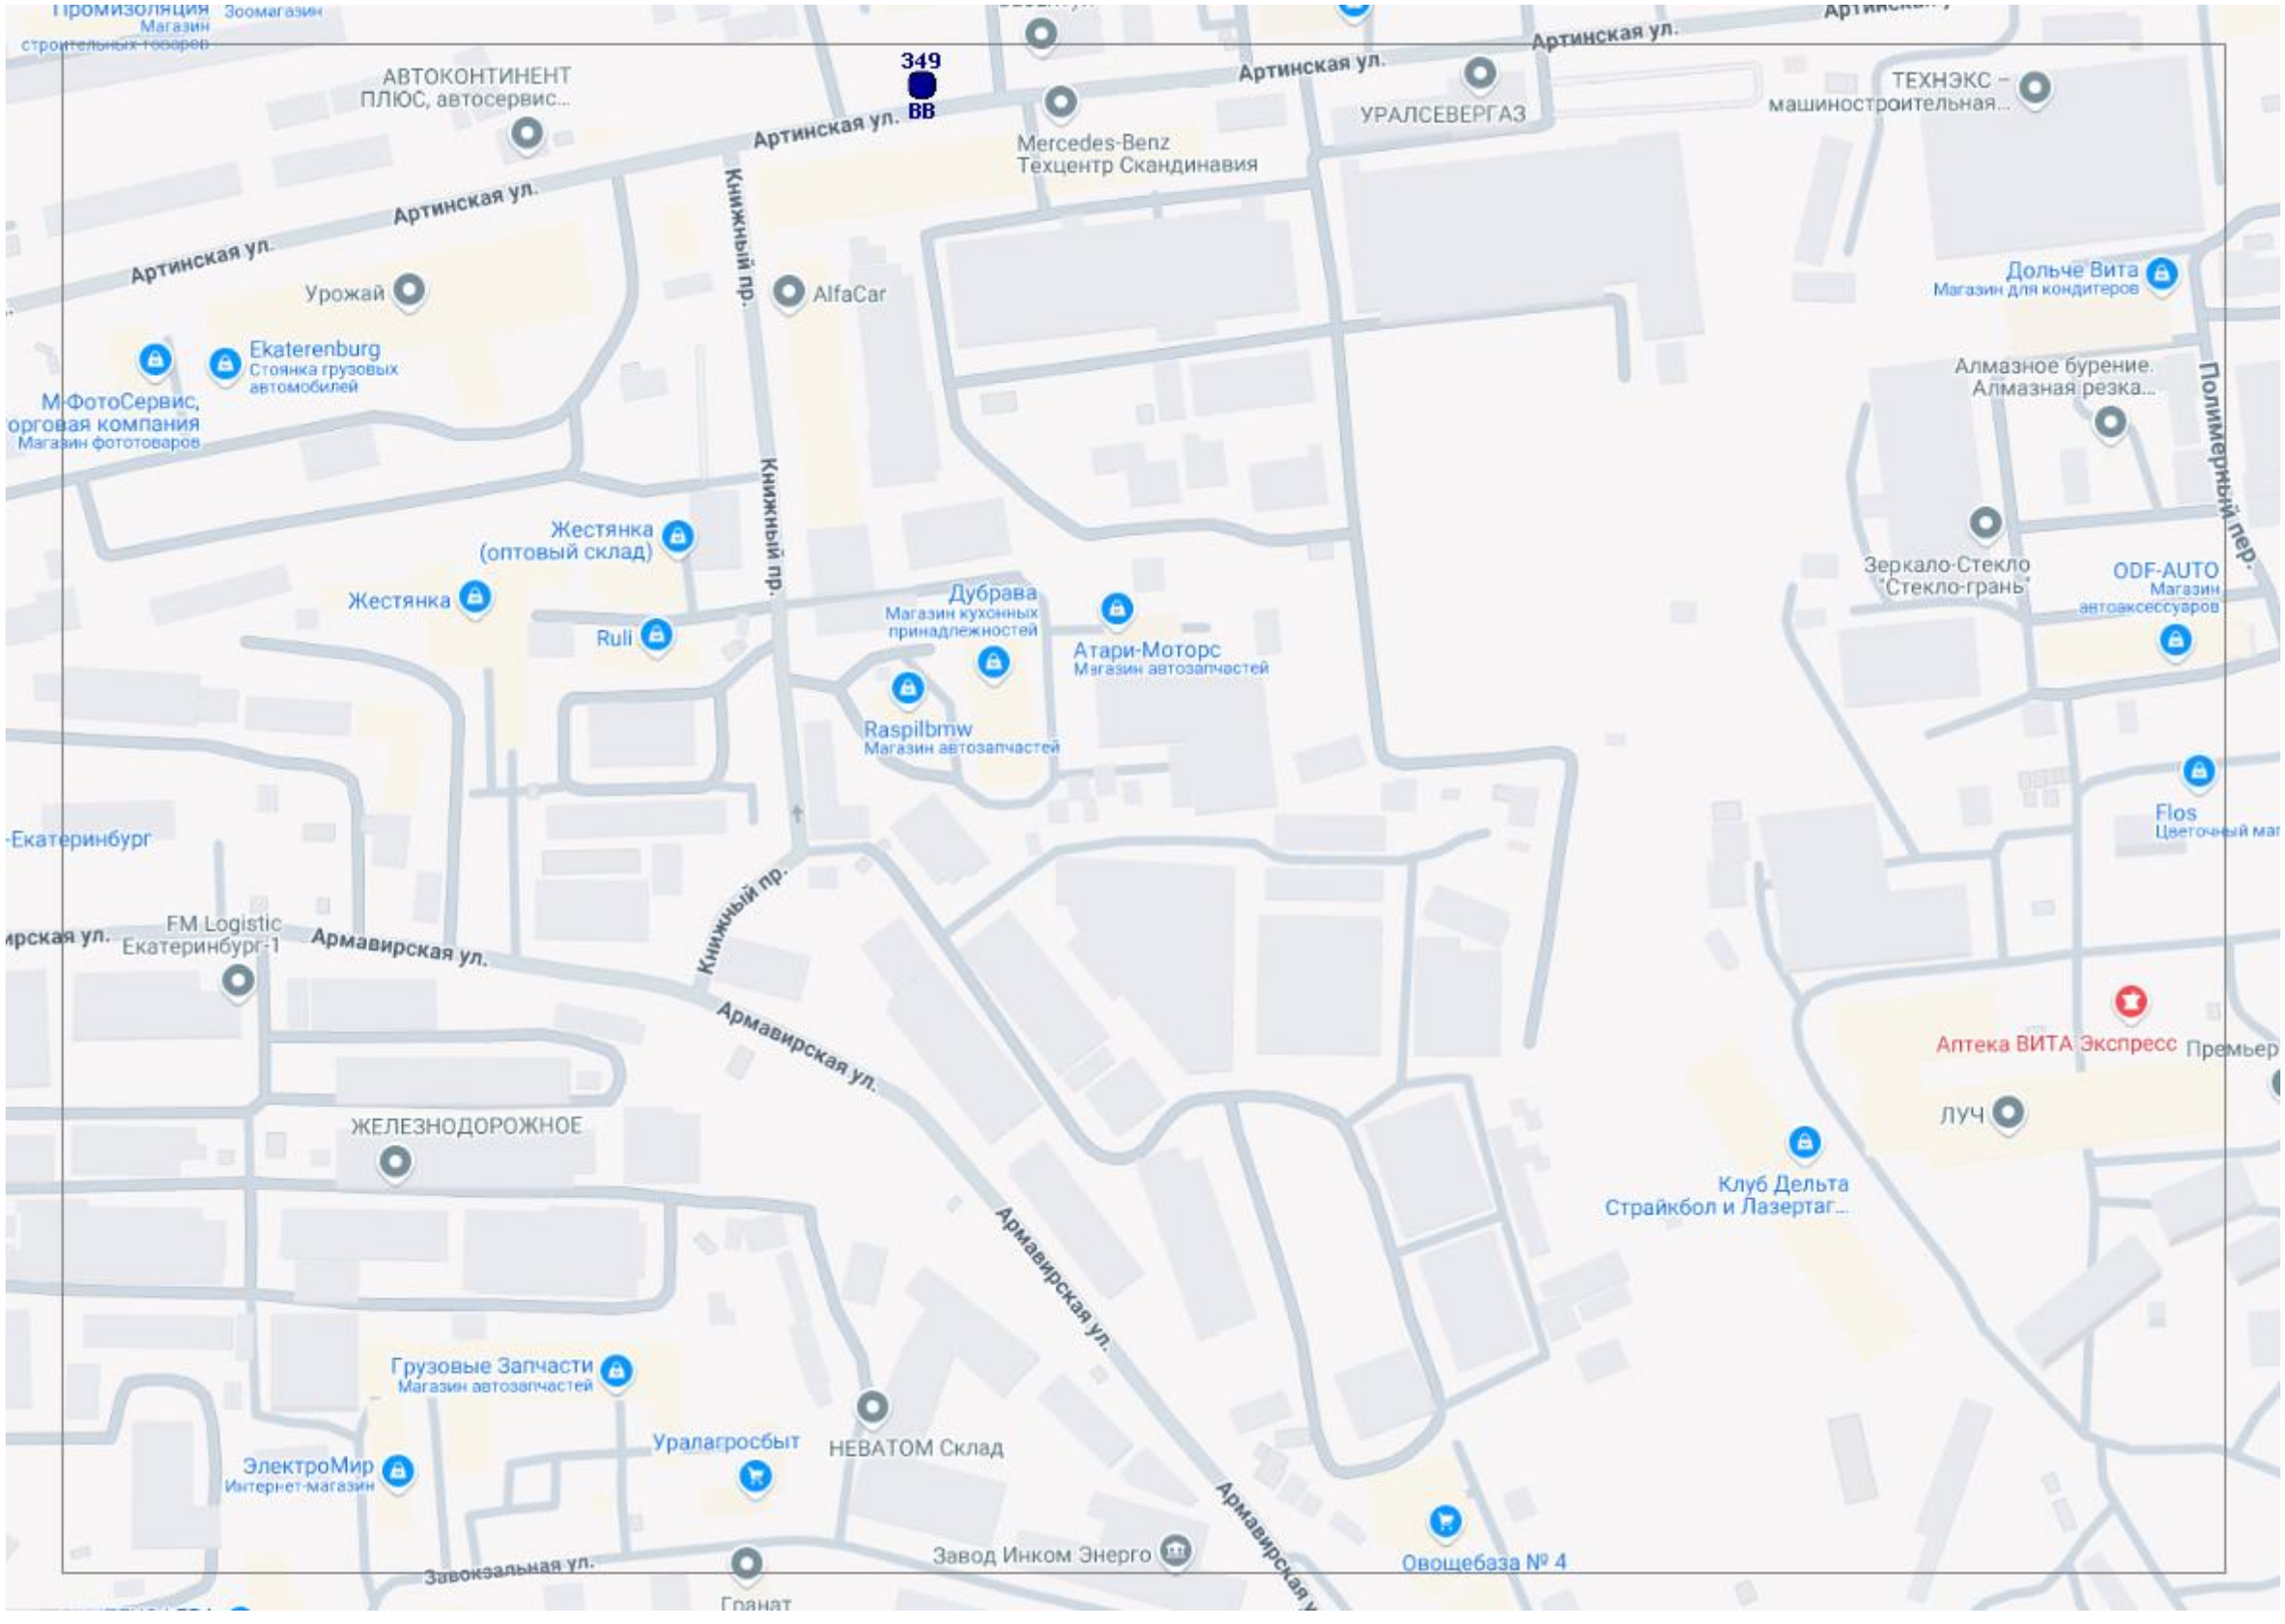
Промизоляция
Магазин строительных товаров
Зоомагазин
АВТОКОНТИНЕНТ ПЛЮС, автосервис...
349
ВВ
Артинская ул.
Mercedes-Benz Техцентр Скандинавия
УРАЛСЕВЕРГАЗ
ТЕХНЭКС – машиностроительная...
Книжный пр.
Урожай
AlfaCar
Дольче Вита
Магазин для кондитеров
Ekaterenburg
Стоянка грузовых автомобилей
М-ФотоСервис, орговая компания
Магазин фототоваров
Алмазное бурение. Алмазная резка...
Полимерный пер.
Жестянка (оптовый склад)
Жестянка
Ruli
Дубрава
Магазин кухонных принадлежностей
Атари-Моторс
Магазин автозапчастей
Raspilbmw
Магазин автозапчастей
Зеркало-Стекло "Стекло-грань"
ODF-AUTO
Магазин автоаксессуаров
Flos
-Екатеринбург
FM Logistic Екатеринбург-1
Армавирская ул.
ЖЕЛЕЗНОДОРОЖНОЕ
Аптека ВИТА Экспресс
Премьер
ЛУЧ
Клуб Дельта Страйкбол и Лазертаг...
Грузовые Запчасти
Магазин автозапчастей
Уралагросбыт
НЕВАТОМ Склад
ЭлектроМир
Интернет-магазин
Завод Инком Энерго
Овощебаза № 4
Завокзальная ул.
Гранат

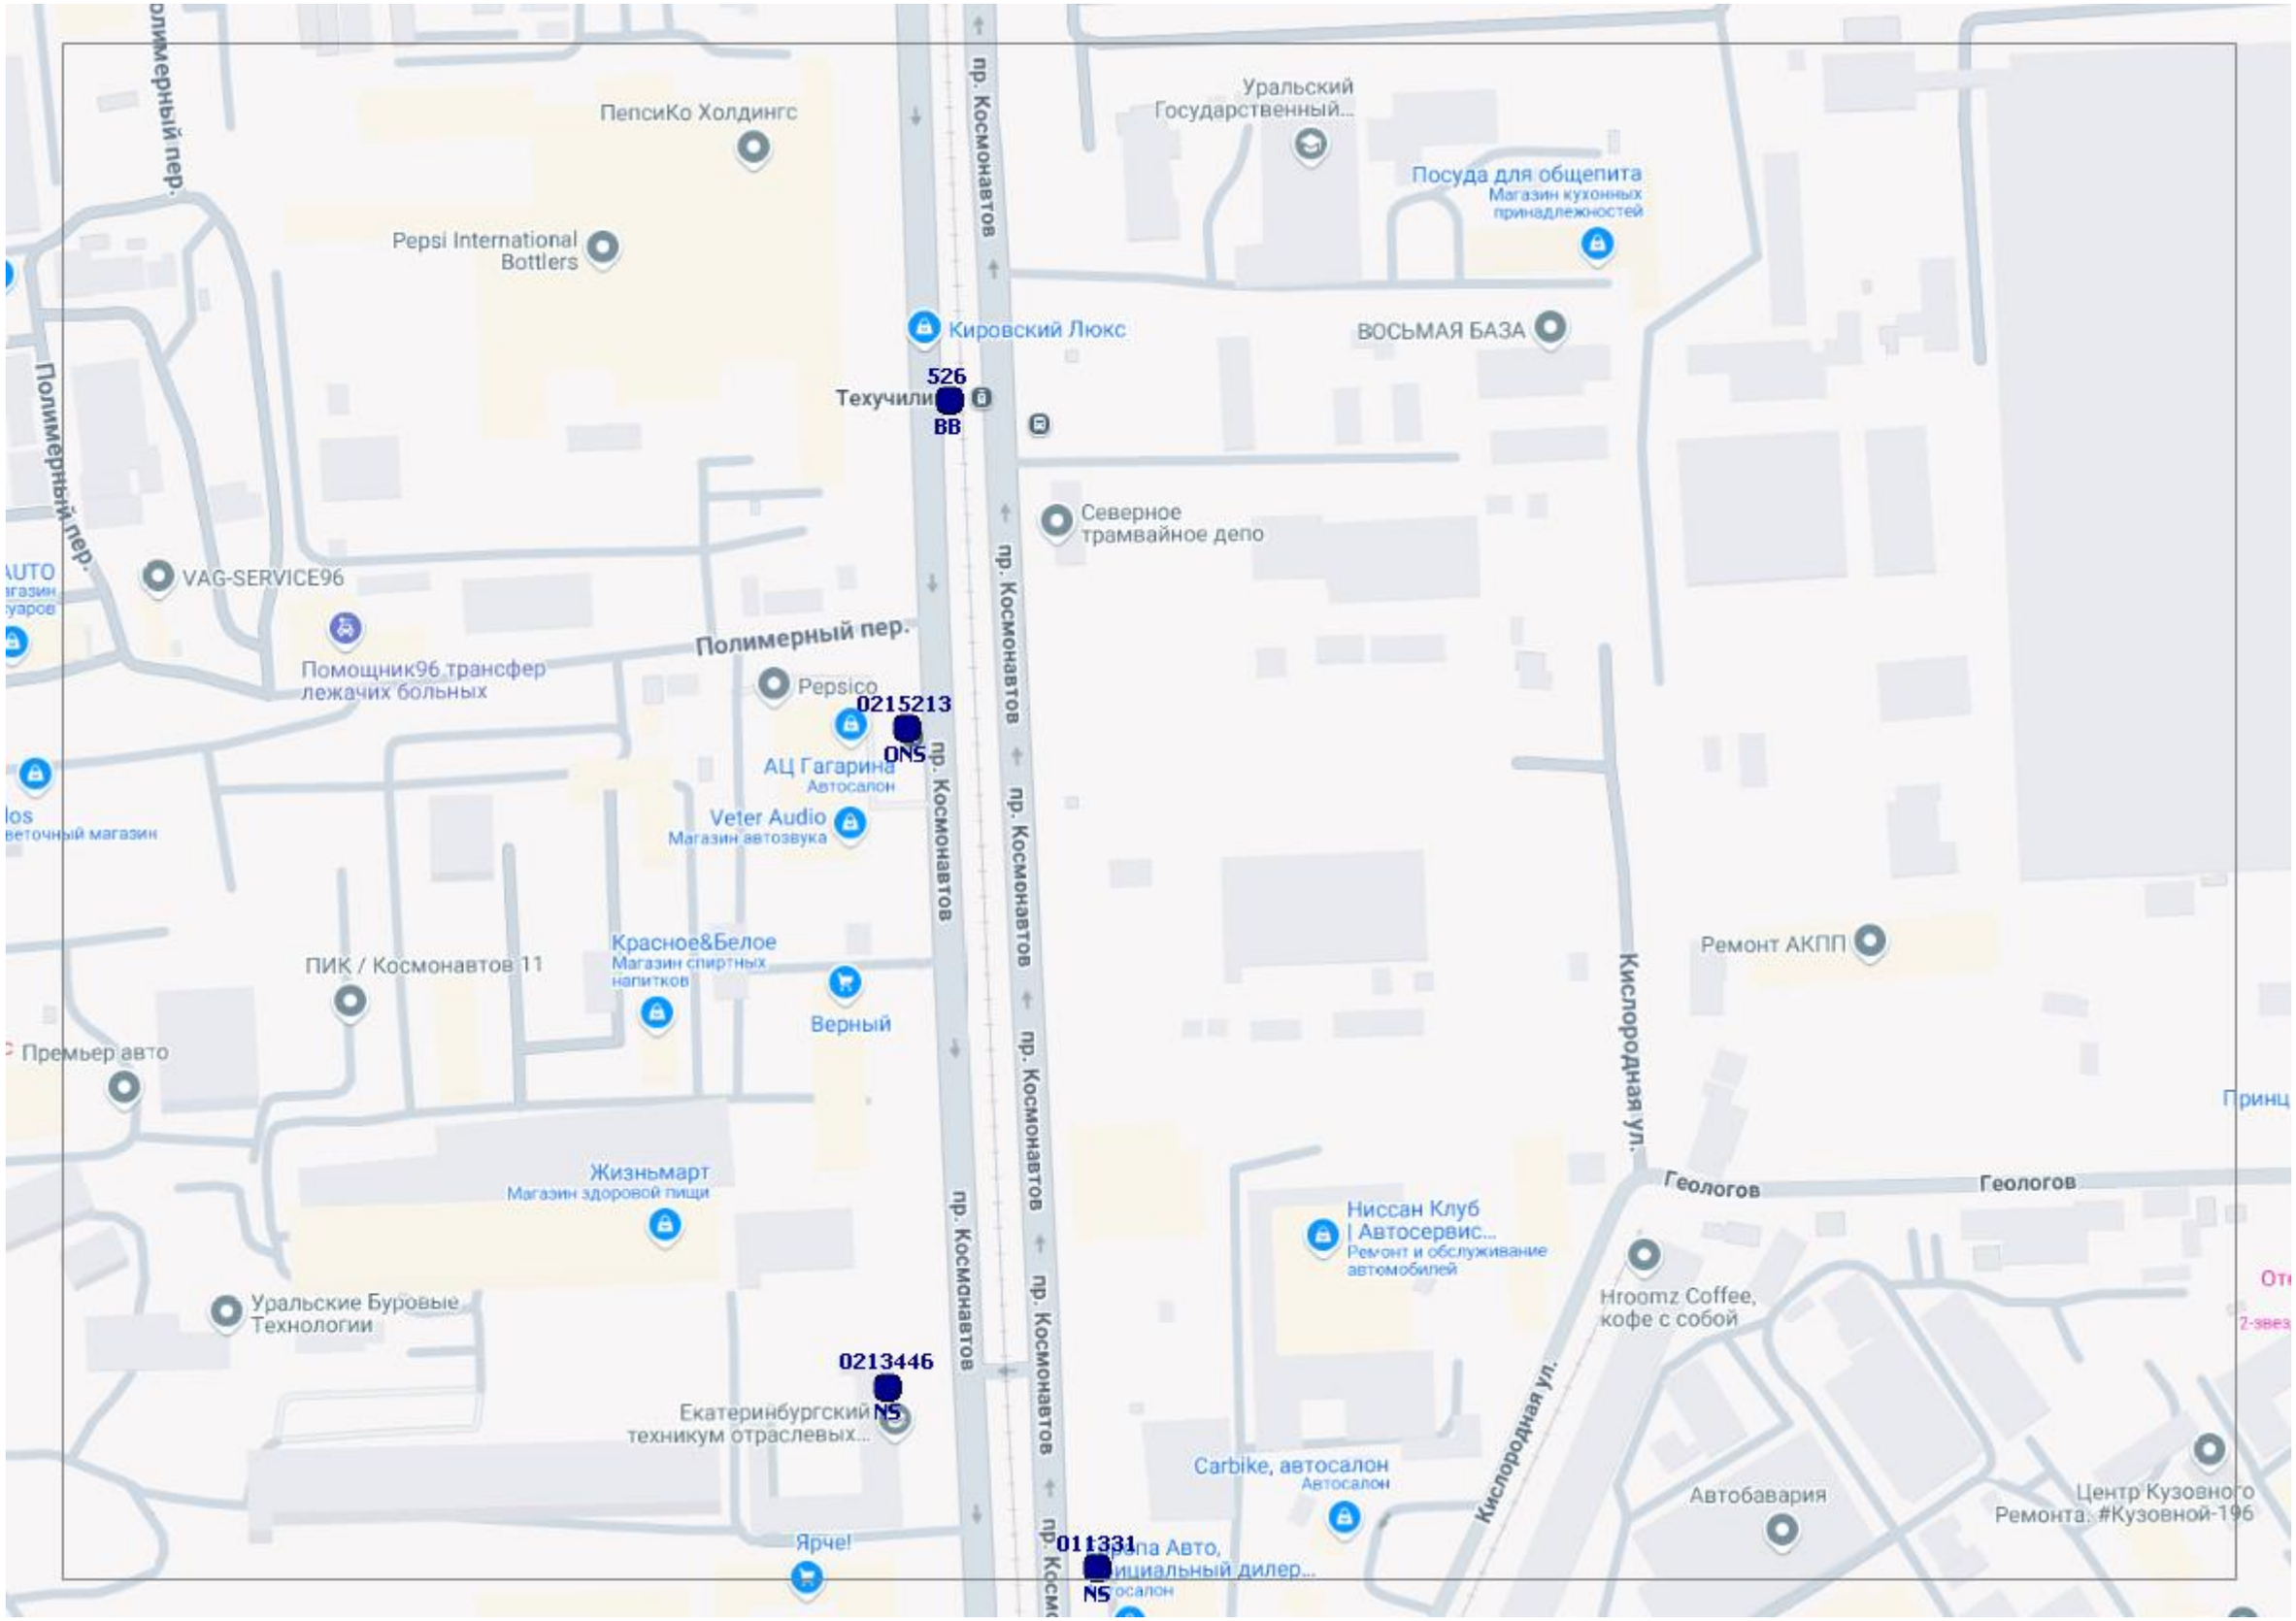
ПепсиКо Холдингс
Pepsi International Bottlers
Уральский Государственный...
Посуда для общепита
Магазин кухонных принадлежностей
Кировский Люкс
ВОСЬМАЯ БАЗА
526
Техучили
BB
Северное трамвайное депо
VAG-SERVICE96
Помощник96 трансфер лежачих больных
Полимерный пер.
Pepsico
0215213
ONS
АЦ Гагарина
Автосалон
Veter Audio
Магазин автозвука
пр. Космонавтов
ПИК / Космонавтов 11
Красное&Белое
Магазин спиртных напитков
Верный
Премьер авто
Жизньмарт
Магазин здоровой пищи
Уральские Буровые Технологии
0213446
NS
Екатеринбургский техникум отраслевых...
Ярче!
011331
NS
Ремонт АКПП
Кислородная ул.
Геологов
Ниссан Клуб | Автосервис...
Ремонт и обслуживание автомобилей
Hroomz Coffee, кофе с собой
Carbike, автосалон
Автосалон
Автобавария
Центр Кузовного Ремонта: #Кузовной-196

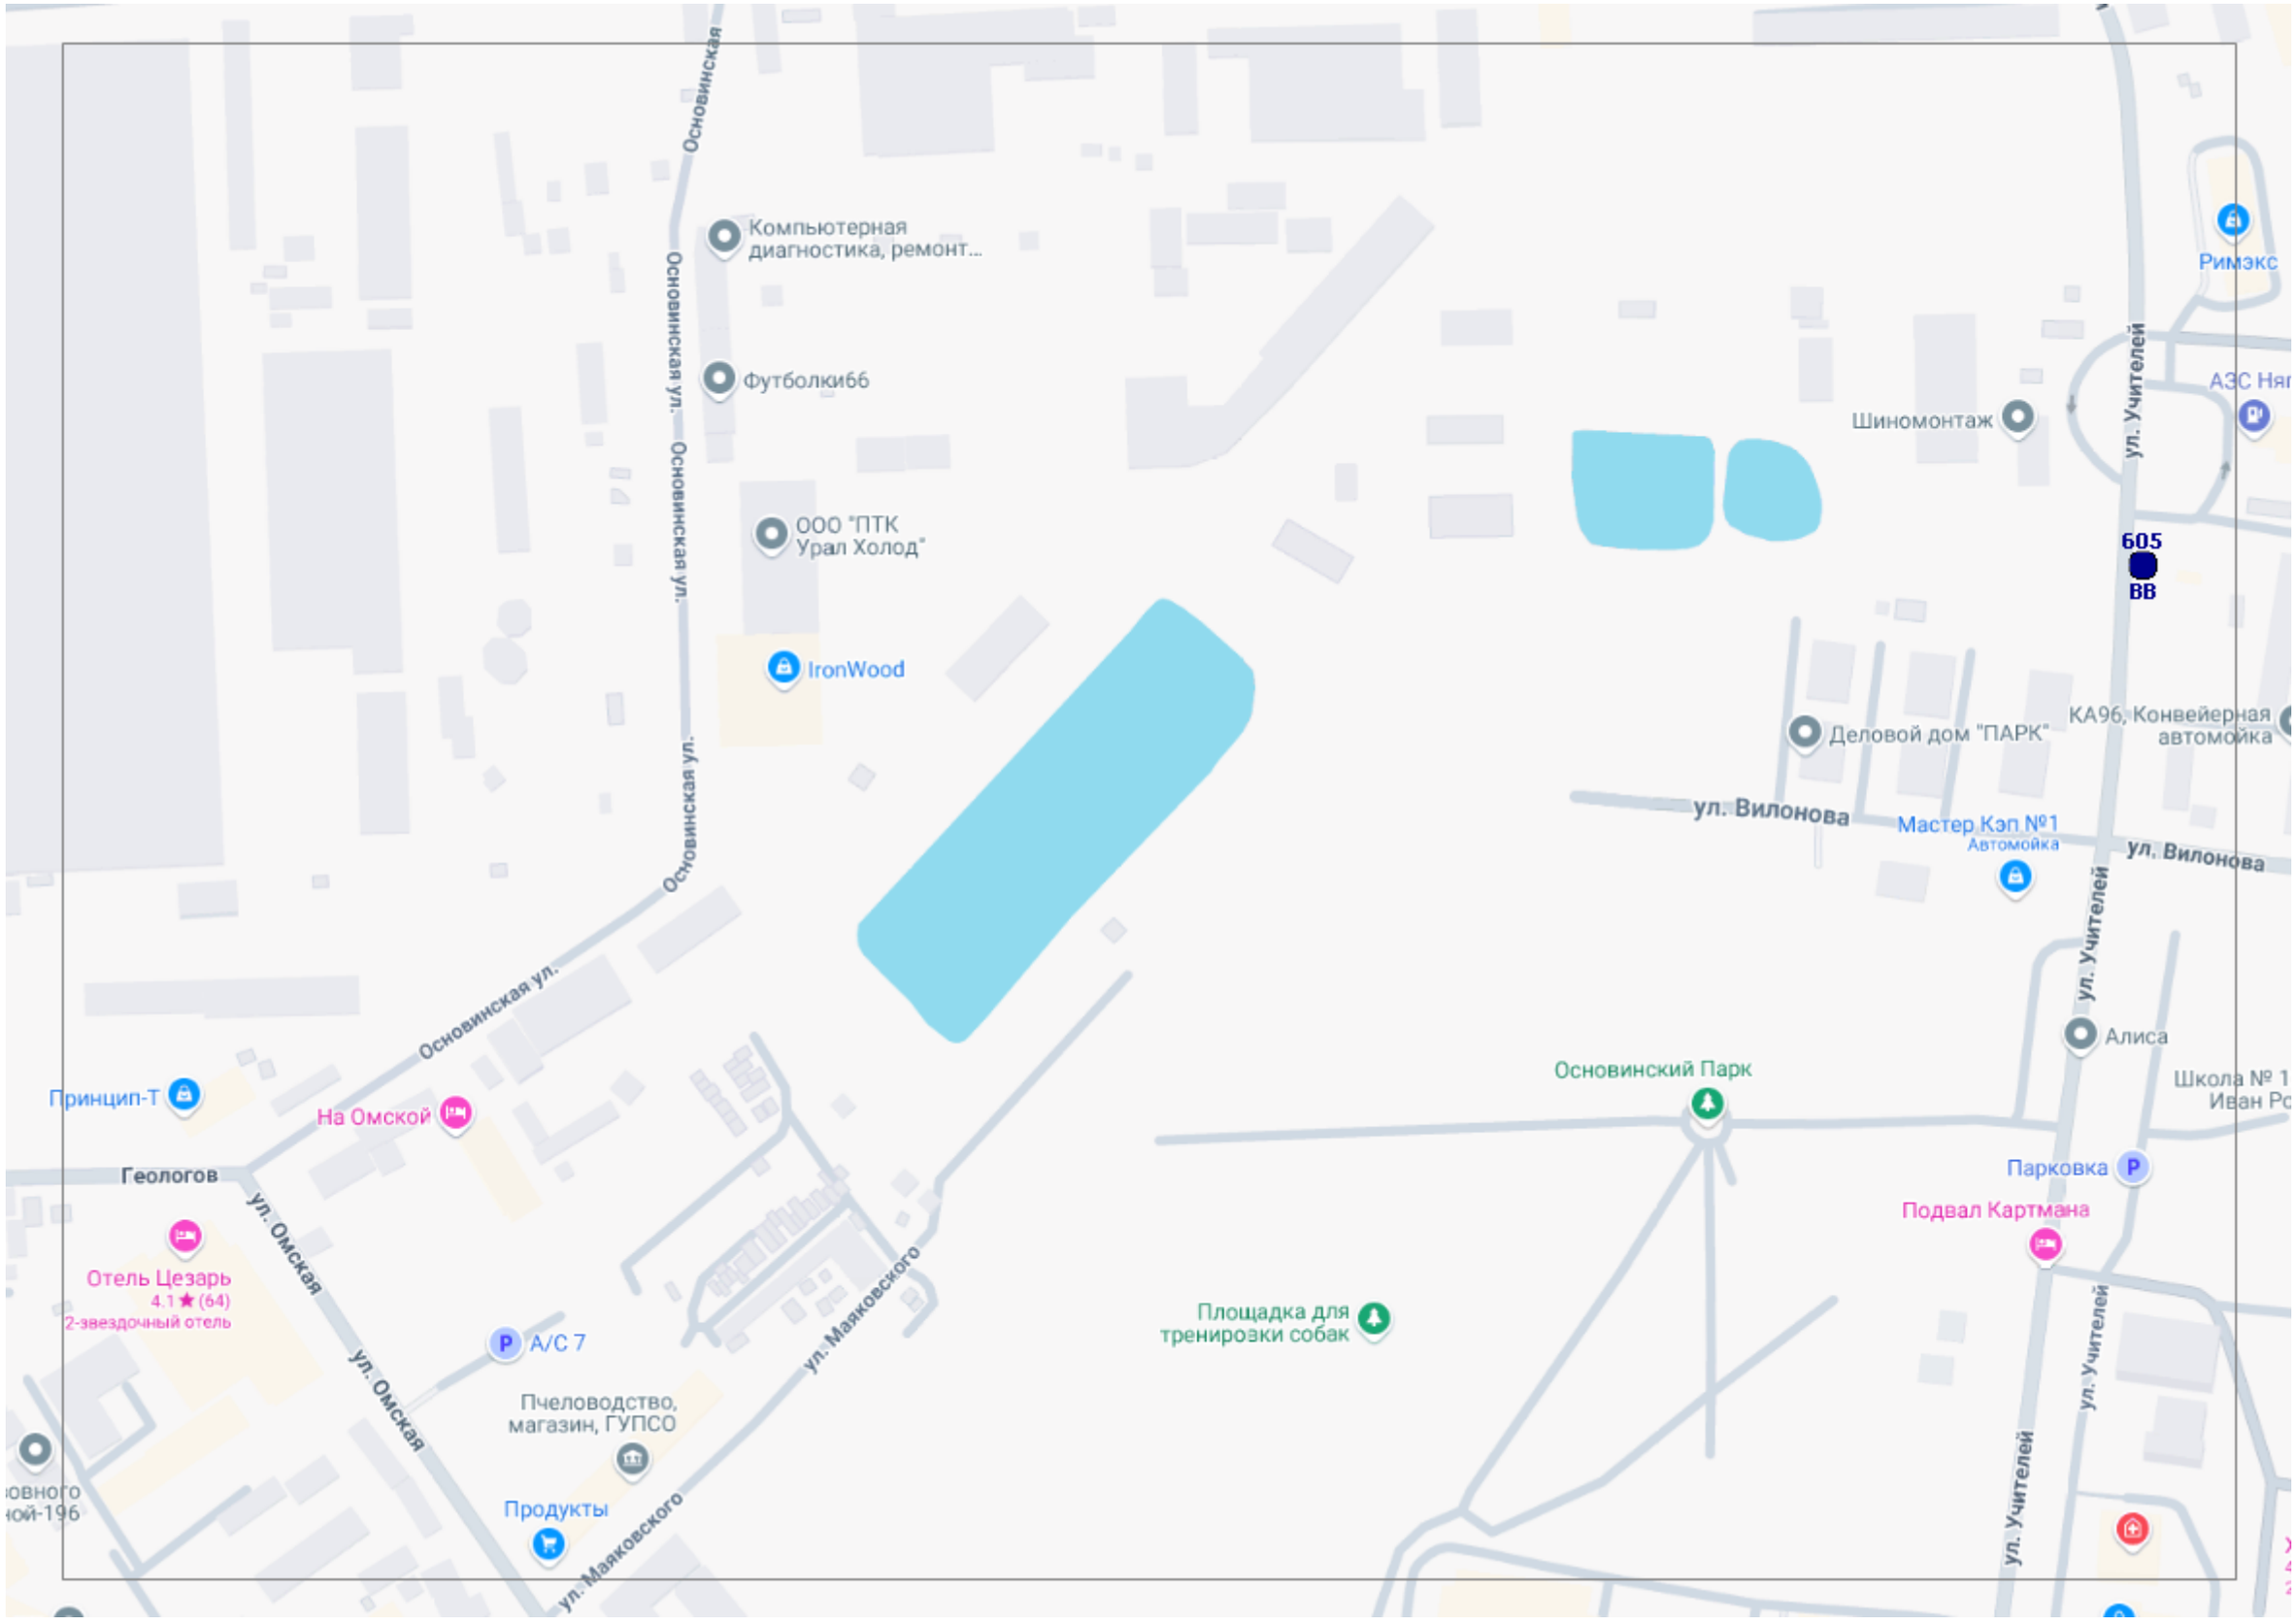
Основинская
Основинская ул.
Компьютерная диагностика, ремонт...
Футболки66
ООО "ПТК Урал Холод"
IronWood
Римэкс
АЗС Няг
Шиномонтаж
ул. Учителей
605
ВВ
Деловой дом "ПАРК"
КА96, Конвейерная автомойка
ул. Вилонова
Мастер Кэп №1
Автомойка
Основинская ул.
Принцип-Т
На Омской
Геологов
ул. Омская
Отель Цезарь
4.1 ★ (64)
2-звездочный отель
A/C 7
ул. Маяковского
Пчеловодство, магазин, ГУПСО
Продукты
Основинский Парк
Площадка для тренировки собак
Алиса
Школа № 1
Иван Ро
Парковка
Подвал Картмана

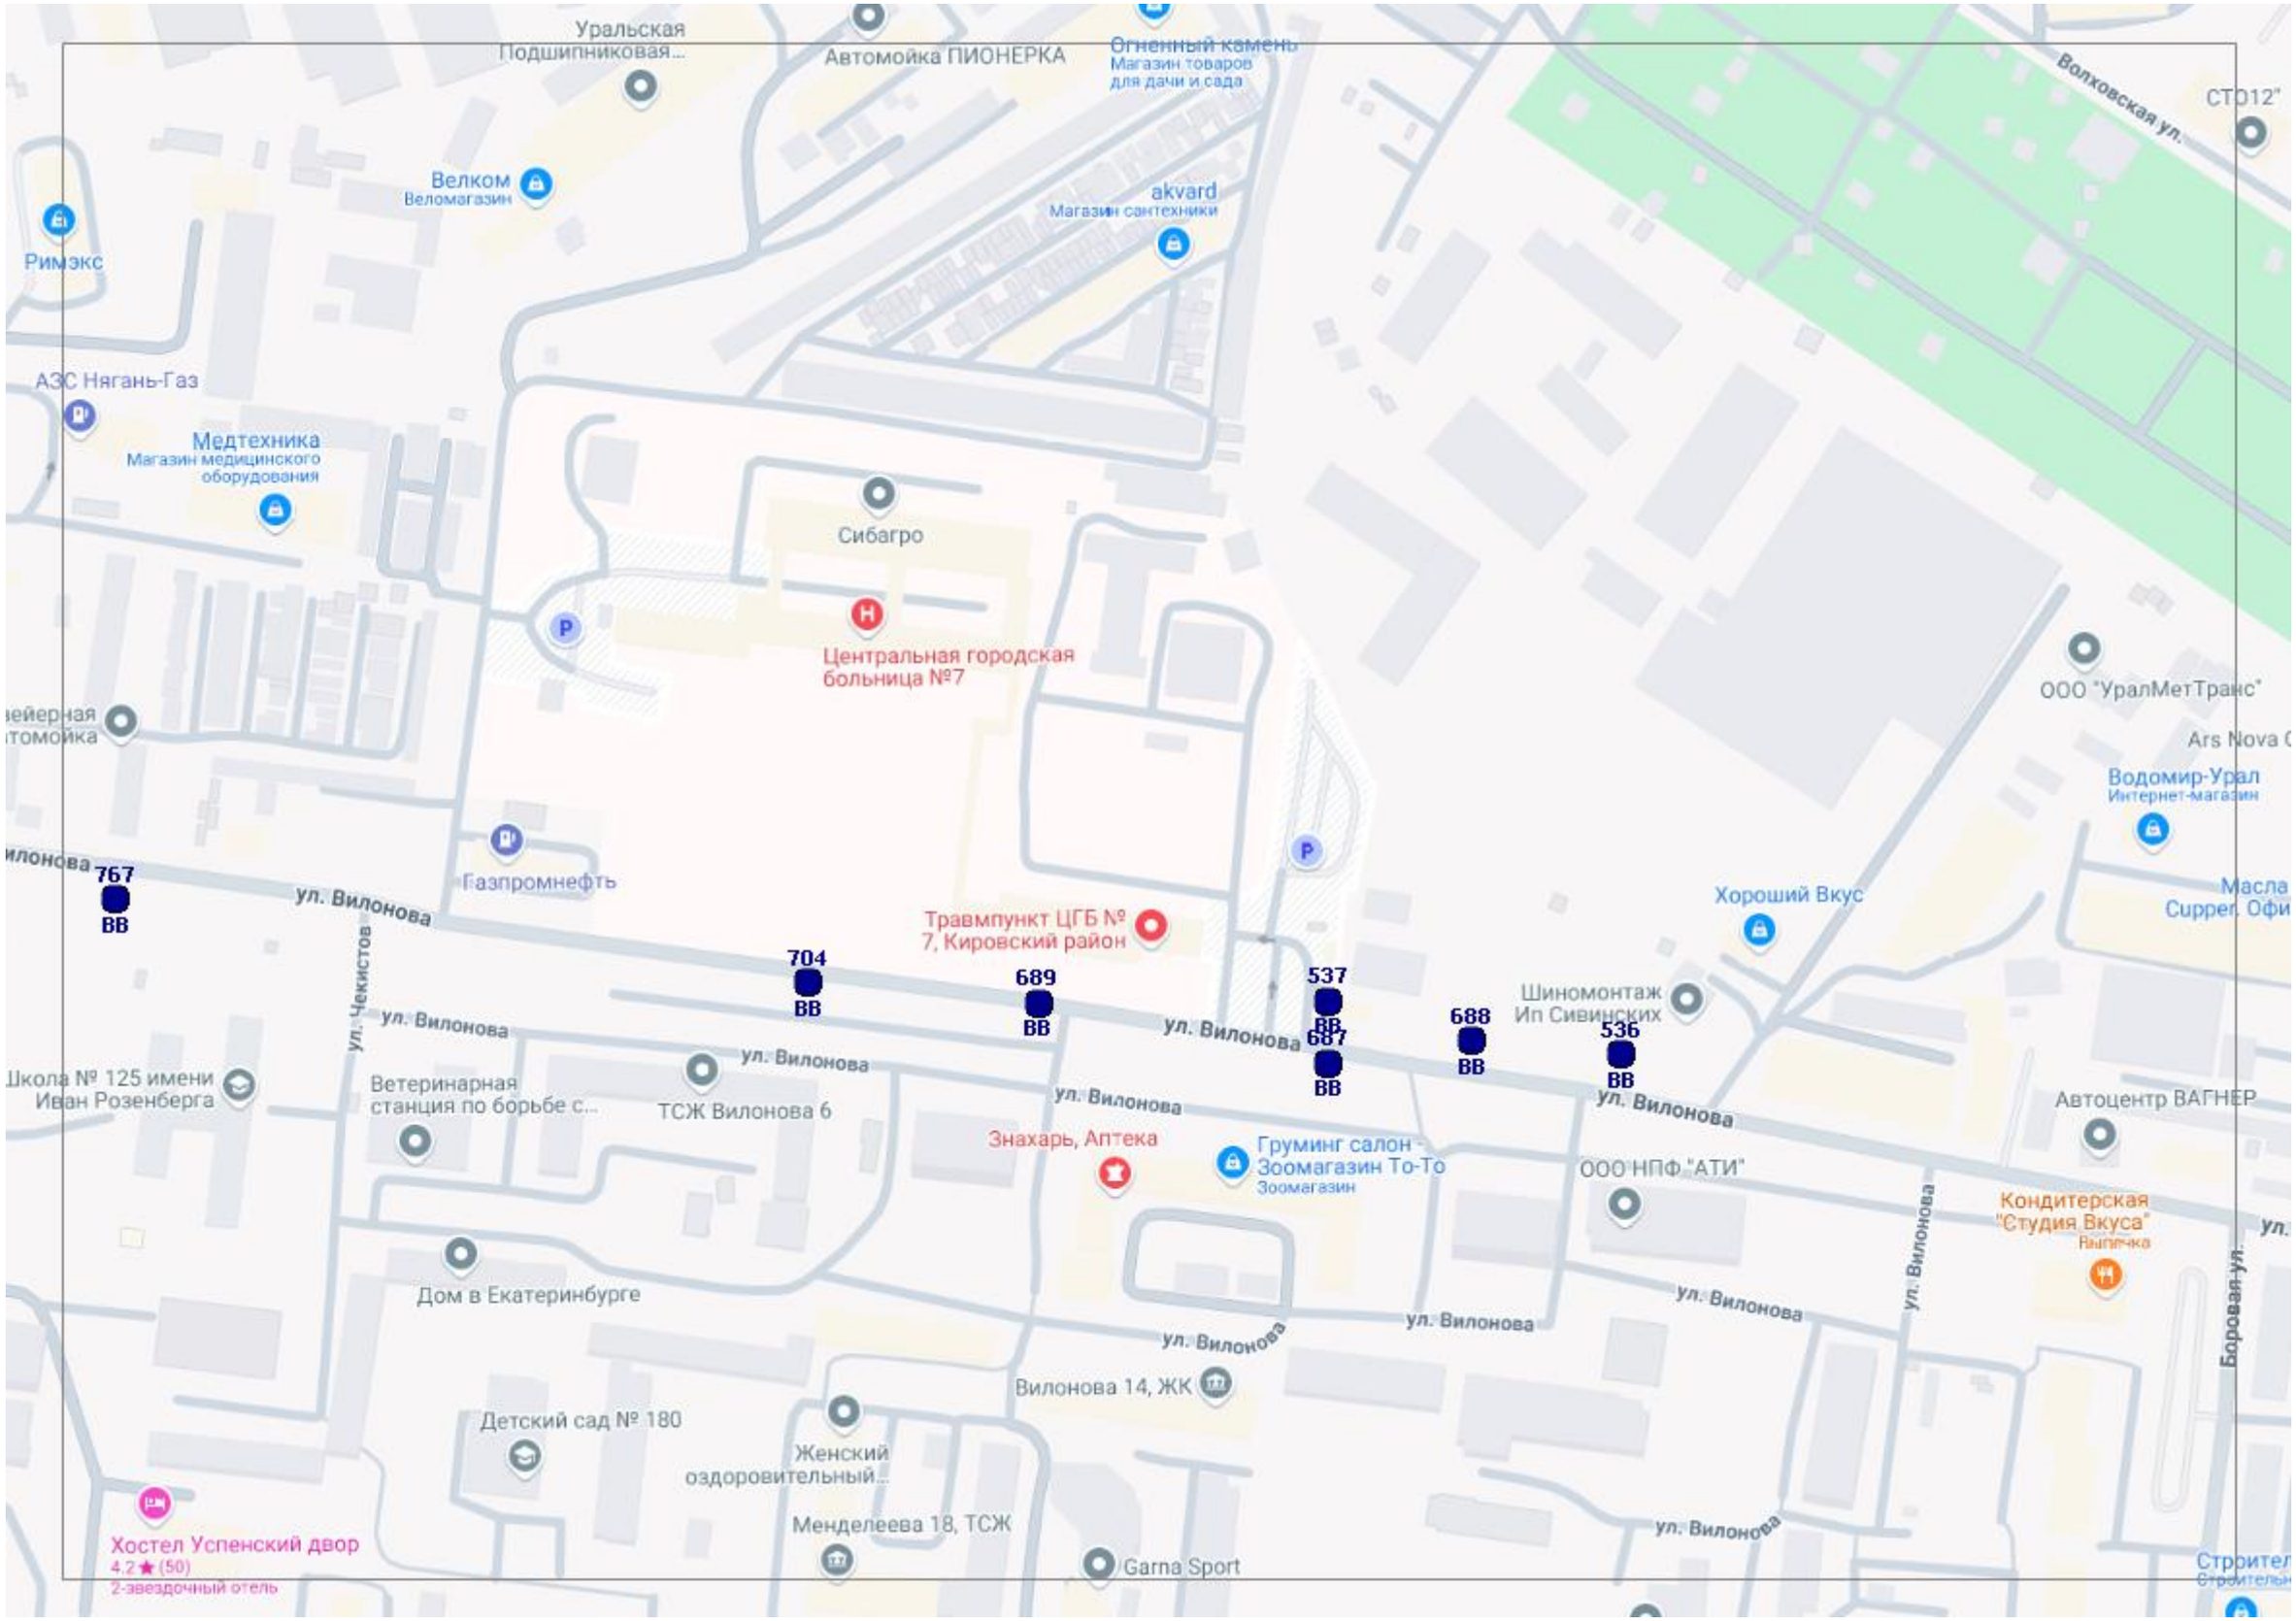
Уральская Подшипниковая...
Автомойка ПИОНЕРКА
Огненный камень
Магазин товаров для дачи и сада
Волховская ул.
СТО12"
Велком
Веломагазин
akvard
Магазин сантехники
Римэкс
АЗС Нягань-Газ
Медтехника
Магазин медицинского оборудования
Сибагро
Центральная городская больница №7
ООО "УралМетТранс"
Ars Nova
Водомир-Урал
Интернет-магазин
767
ВВ
ул. Вилонова
Газпромнефть
Травмпункт ЦГБ № 7, Кировский район
704
ВВ
689
ВВ
537
ВВ
687
ВВ
688
ВВ
536
ВВ
Хороший Вкус
Шиномонтаж Ип Сивинских
ул. Чекистов
Школа № 125 имени Иван Розенберга
Ветеринарная станция по борьбе с...
ТСЖ Вилонова 6
Знахарь, Аптека
Груминг салон - Зоомагазин То-То
Зоомагазин
ООО НПФ "АТИ"
Автоцентр ВАГНЕР
Кондитерская "Студия Вкуса"
Выпечка
Дом в Екатеринбурге
Вилонова 14, ЖК
Детский сад № 180
Женский оздоровительный...
Менделеева 18, ТСЖ
Garna Sport
Хостел Успенский двор
4.2 ★ (50)
2-звездочный отель
Боровая ул.

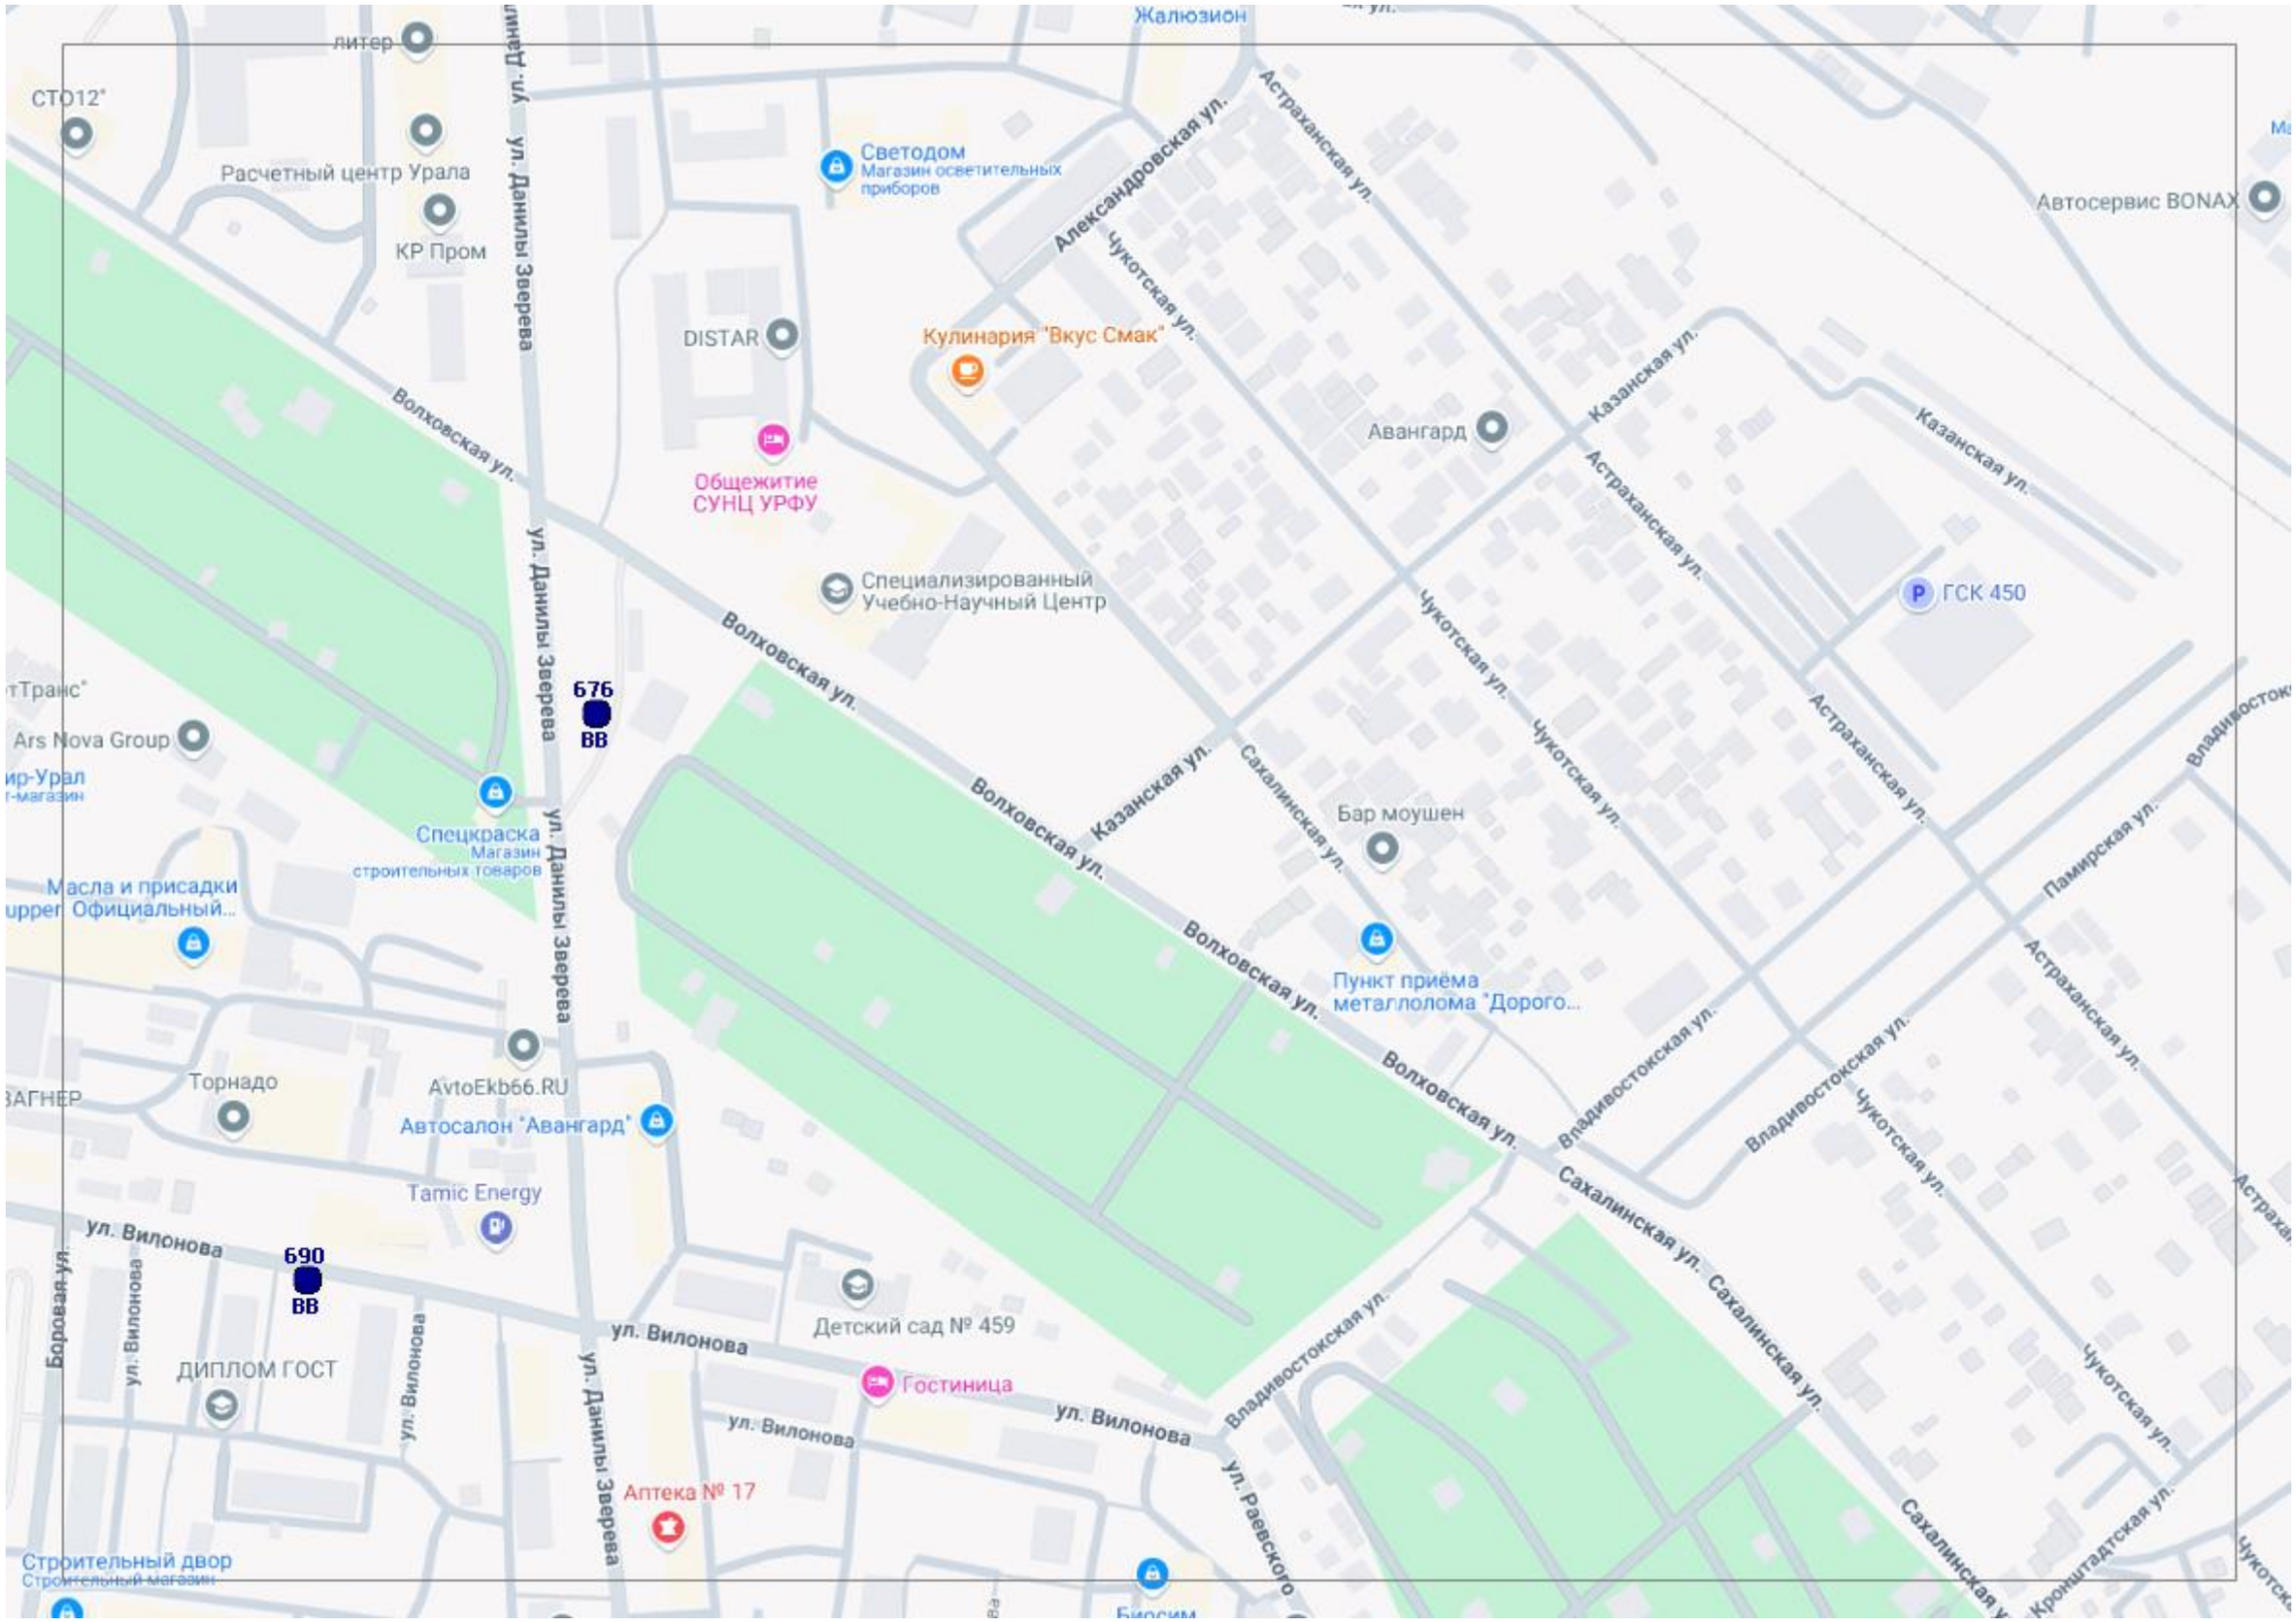
Жалюзион
литер
СТО12
Расчетный центр Урала
КР Пром
Светодом
Магазин осветительных приборов
Александровская ул.
Астраханская ул.
Автосервис BONAX
Чукотская ул.
DISTAR
Кулинария "Вкус Смак"
Казанская ул.
Авангард
Общежитие СУНЦ УРФУ
Волховская ул.
ул. Данилы Зверева
Специализированный Учебно-Научный Центр
ГСК 450
676
ВВ
Ars Nova Group
Спецкраска
Магазин строительных товаров
Бар моушен
Сахалинская ул.
Масла и присадки
Официальный...
Пункт приёма металлолома "Дорого...
Владивостокская ул.
Памирская ул.
Торнадо
AvtoEkb66.RU
Автосалон "Авангард"
Tamic Energy
690
ВВ
ул. Вилонова
Детский сад № 459
ДИПЛОМ ГОСТ
Гостиница
Аптека № 17
Строительный двор
Кронштадтская ул.

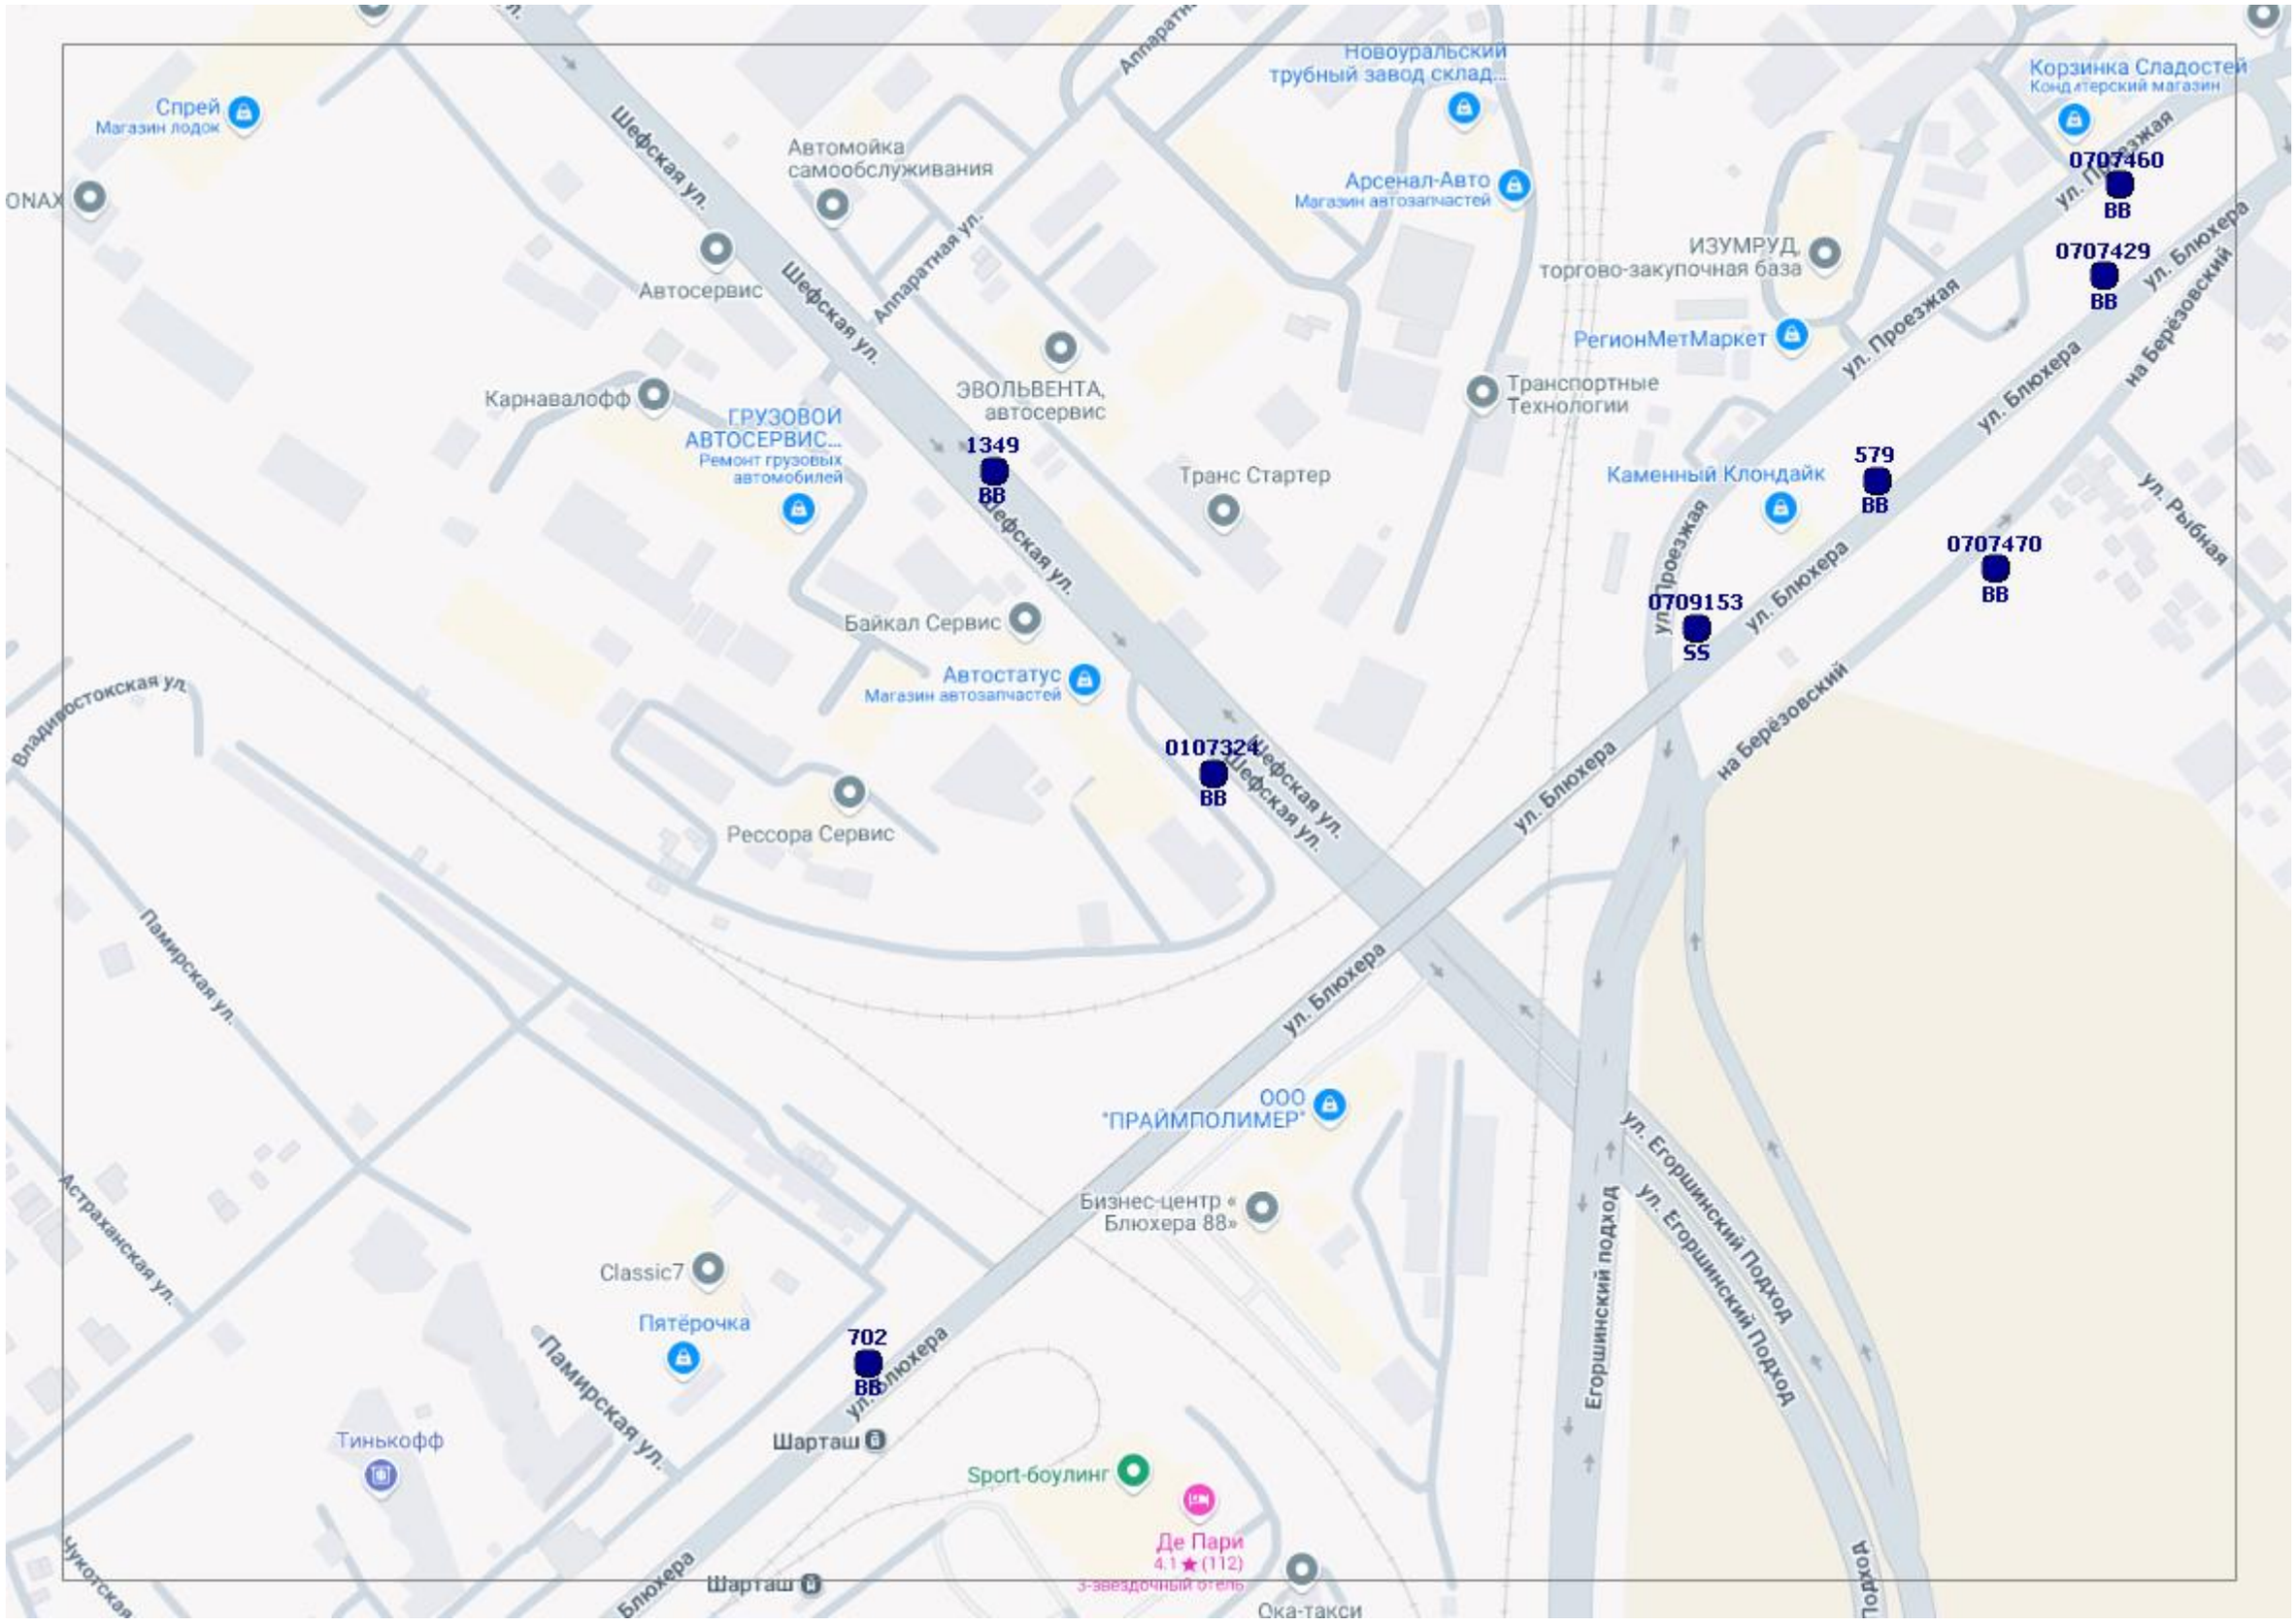
Спрей
Магазин лодок
Автосервис
Шефская ул.
Автомойка самообслуживания
Аппаратная ул.
Карнавалофф
ГРУЗОВОЙ АВТОСЕРВИС...
Ремонт грузовых автомобилей
ЭВОЛЬВЕНТА, автосервис
1349
ВВ
Байкал Сервис
Автостатус
Магазин автозапчастей
Рессора Сервис
Владивостокская ул.
Новоуральский трубный завод склад...
Арсенал-Авто
Магазин автозапчастей
Транс Стартер
Транспортные Технологии
ИЗУМРУД, торгово-закупочная база
РегионМетМаркет
Корзинка Сладостей
Кондитерский магазин
0707460
ВВ
0707429
ВВ
ул. Проезжая
ул. Блюхера
на Берёзовский
Каменный Клондайк
579
ВВ
ул. Рыбная
0707470
ВВ
0709153
SS
0107324
ВВ
Памирская ул.
Астраханская ул.
Чукотская ул.
ООО "ПРАЙМПОЛИМЕР"
Бизнес-центр «Блюхера 88»
Classic7
Пятёрочка
702
ВВ
Тинькофф
Шарташ
Sport-боулинг
Де Пари
4.1 ★ (112)
3-звездочный отель
Ока-такси
Егоршинский подход
ул. Егоршинский Подход

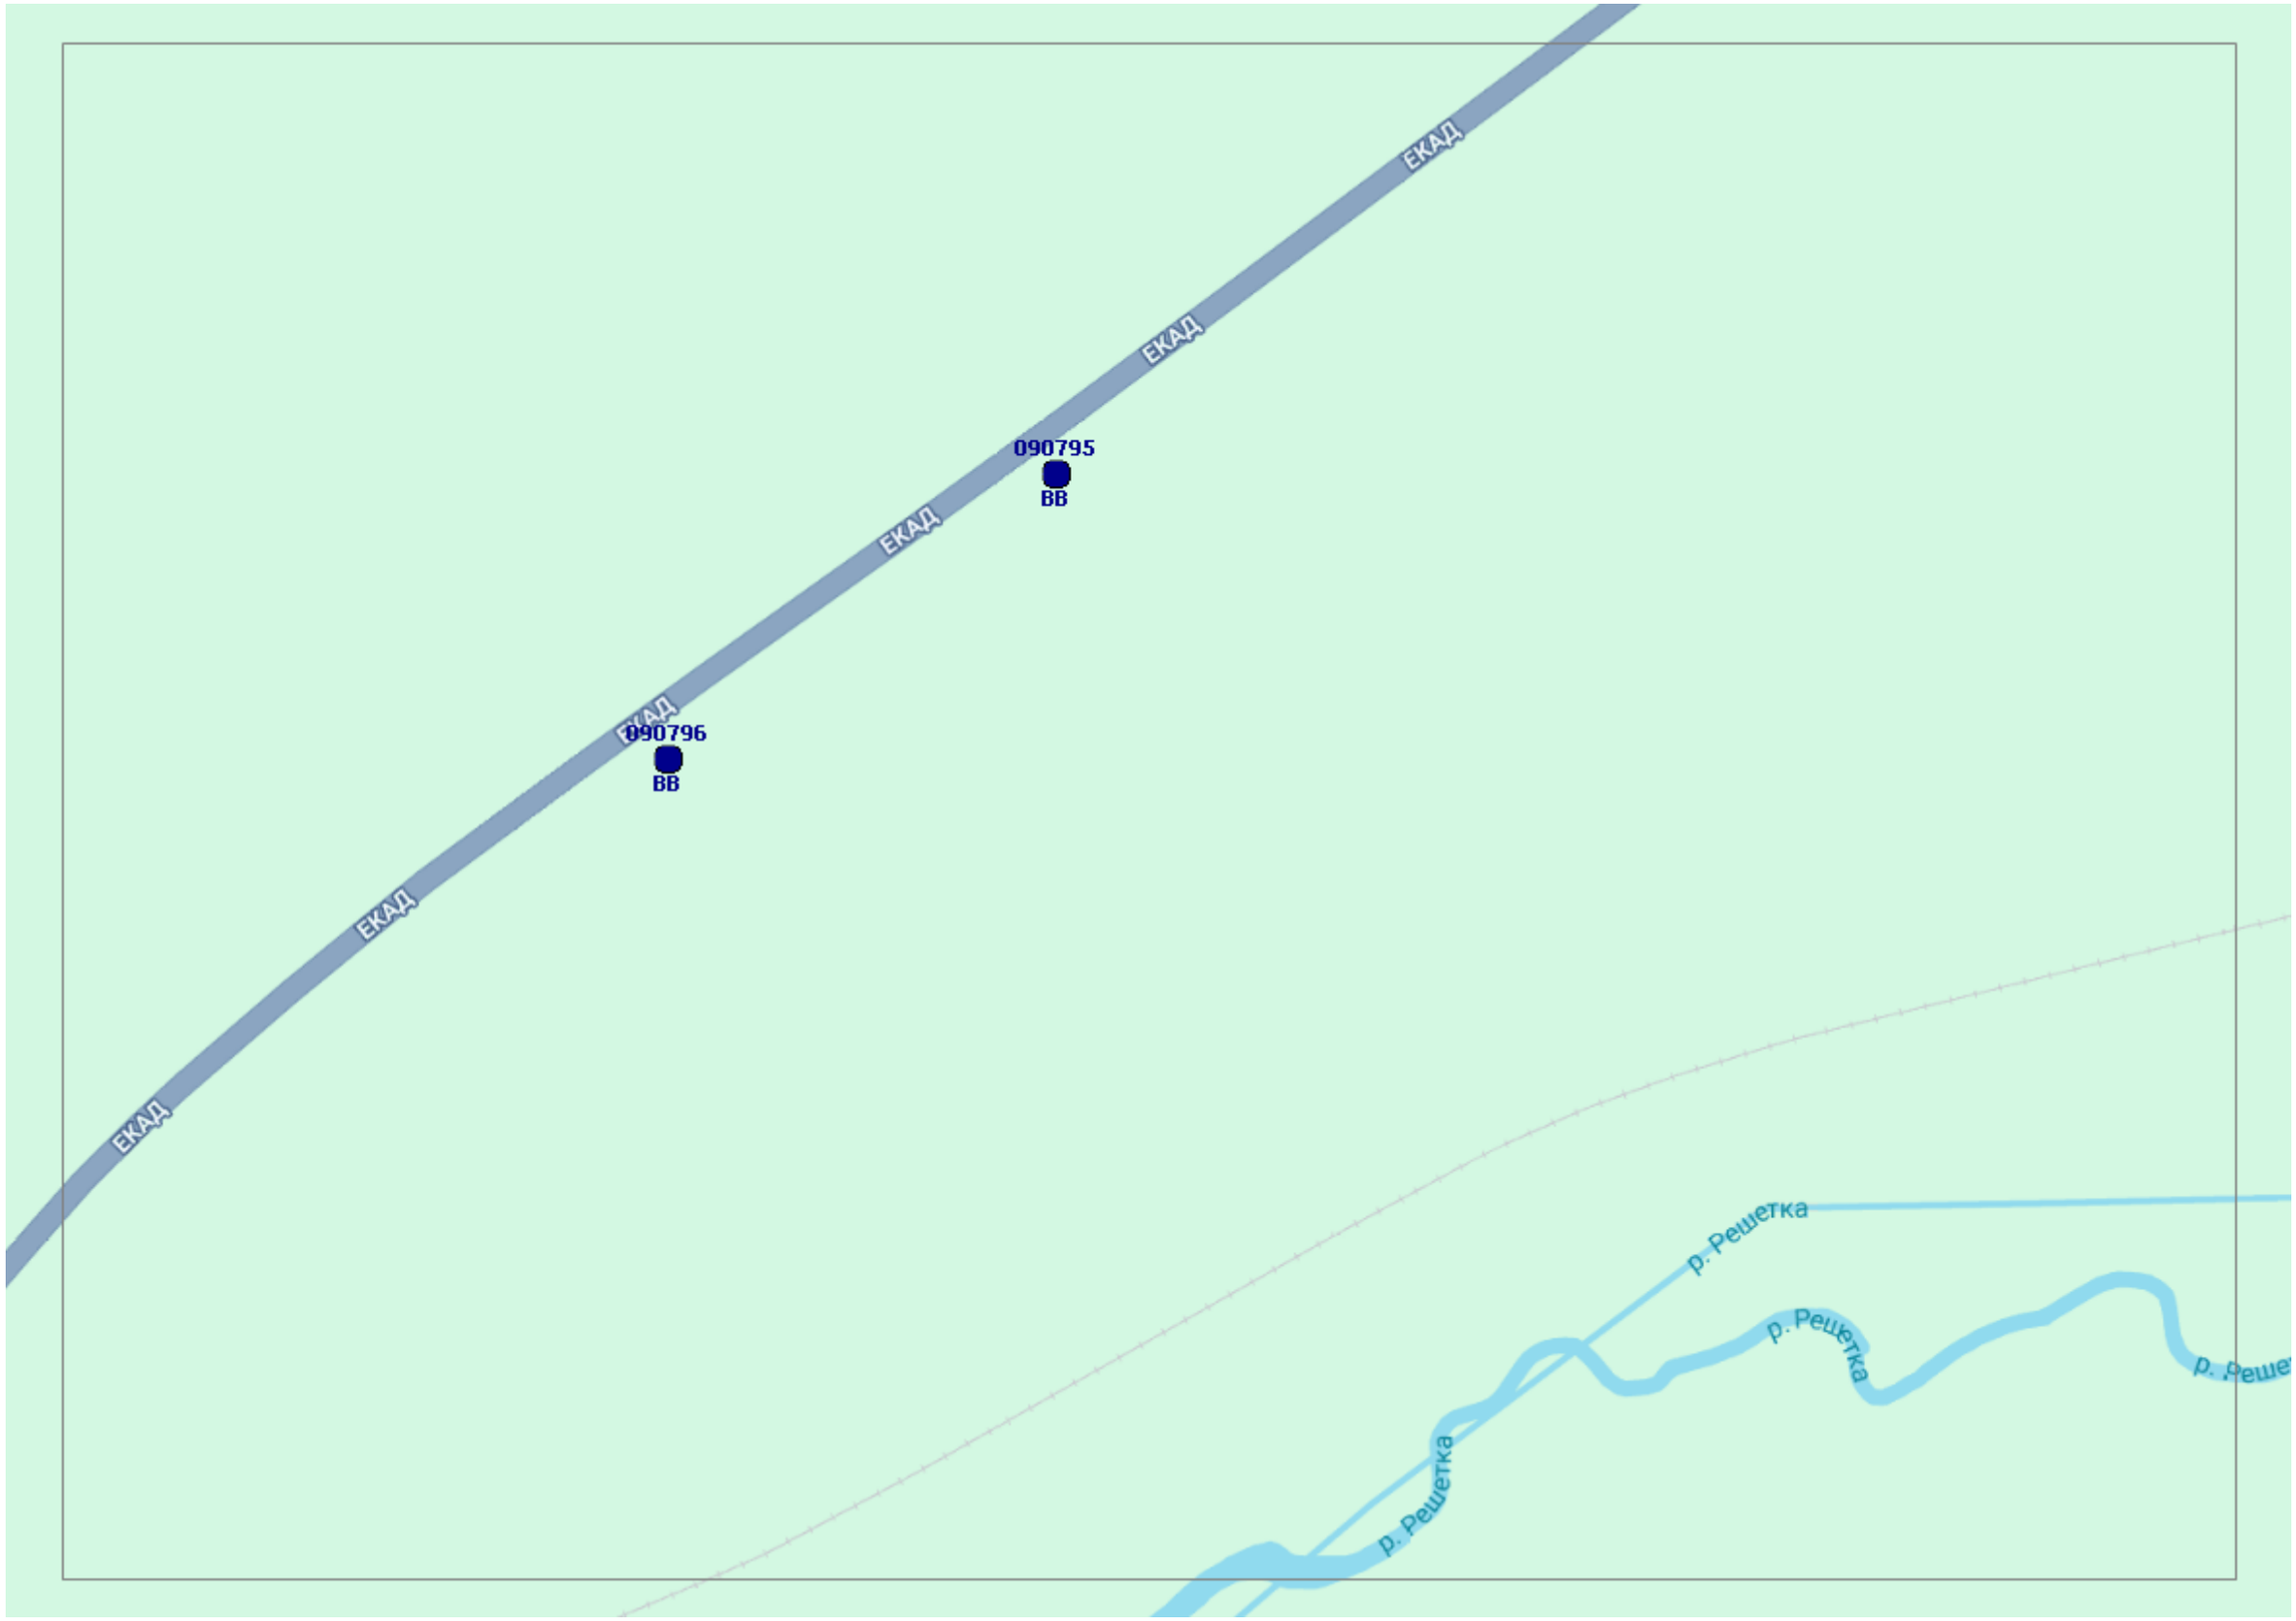
ЕКАД
ЕКАД
ЕКАД
ЕКАД
ЕКАД
ЕКАД
090795
ВВ
090796
ВВ
р. Решетка
р. Решетка
р. Решетка
р. Решет

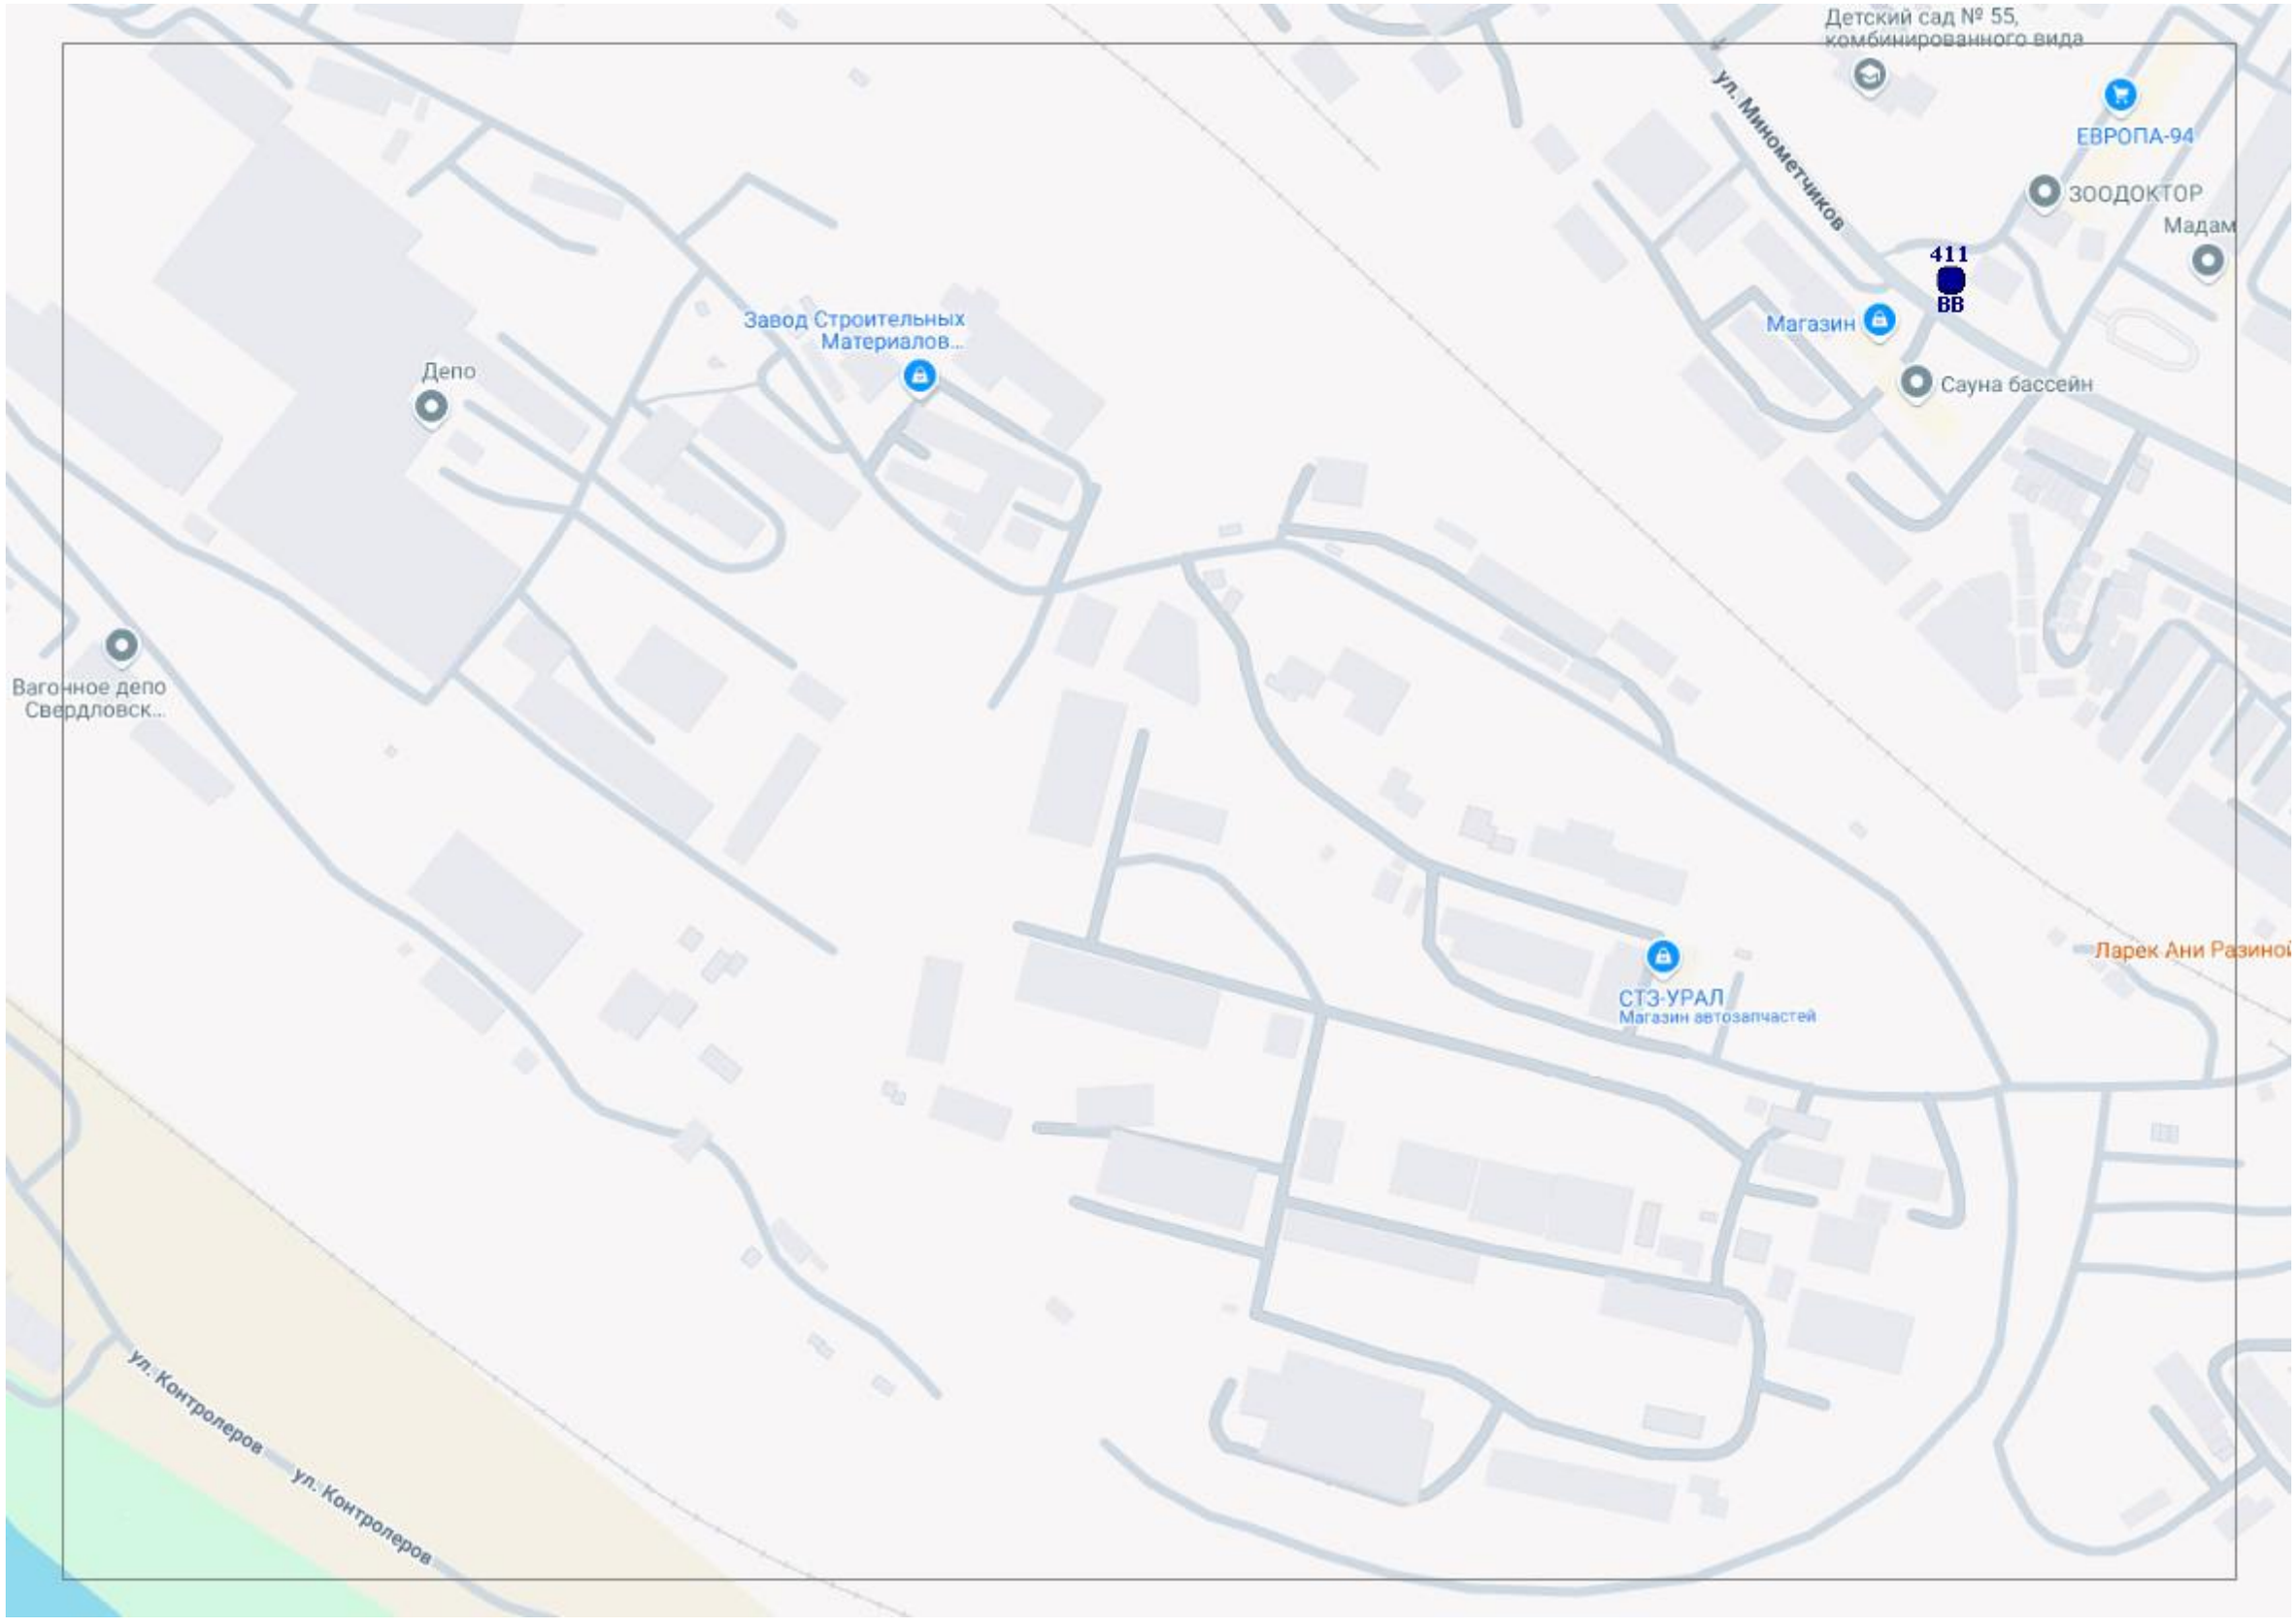
Детский сад № 55, комбинированного вида
ул. Миномётчиков
ЕВРОПА-94
ЗООДОКТОР
Мадам
411
ВВ
Магазин
Сауна бассейн
Завод Строительных Материалов...
Депо
Вагонное депо Свердловск...
СТЗ-УРАЛ
Магазин автозапчастей
Ларек Ани Разиной
ул. Контролеров
ул. Контролеров

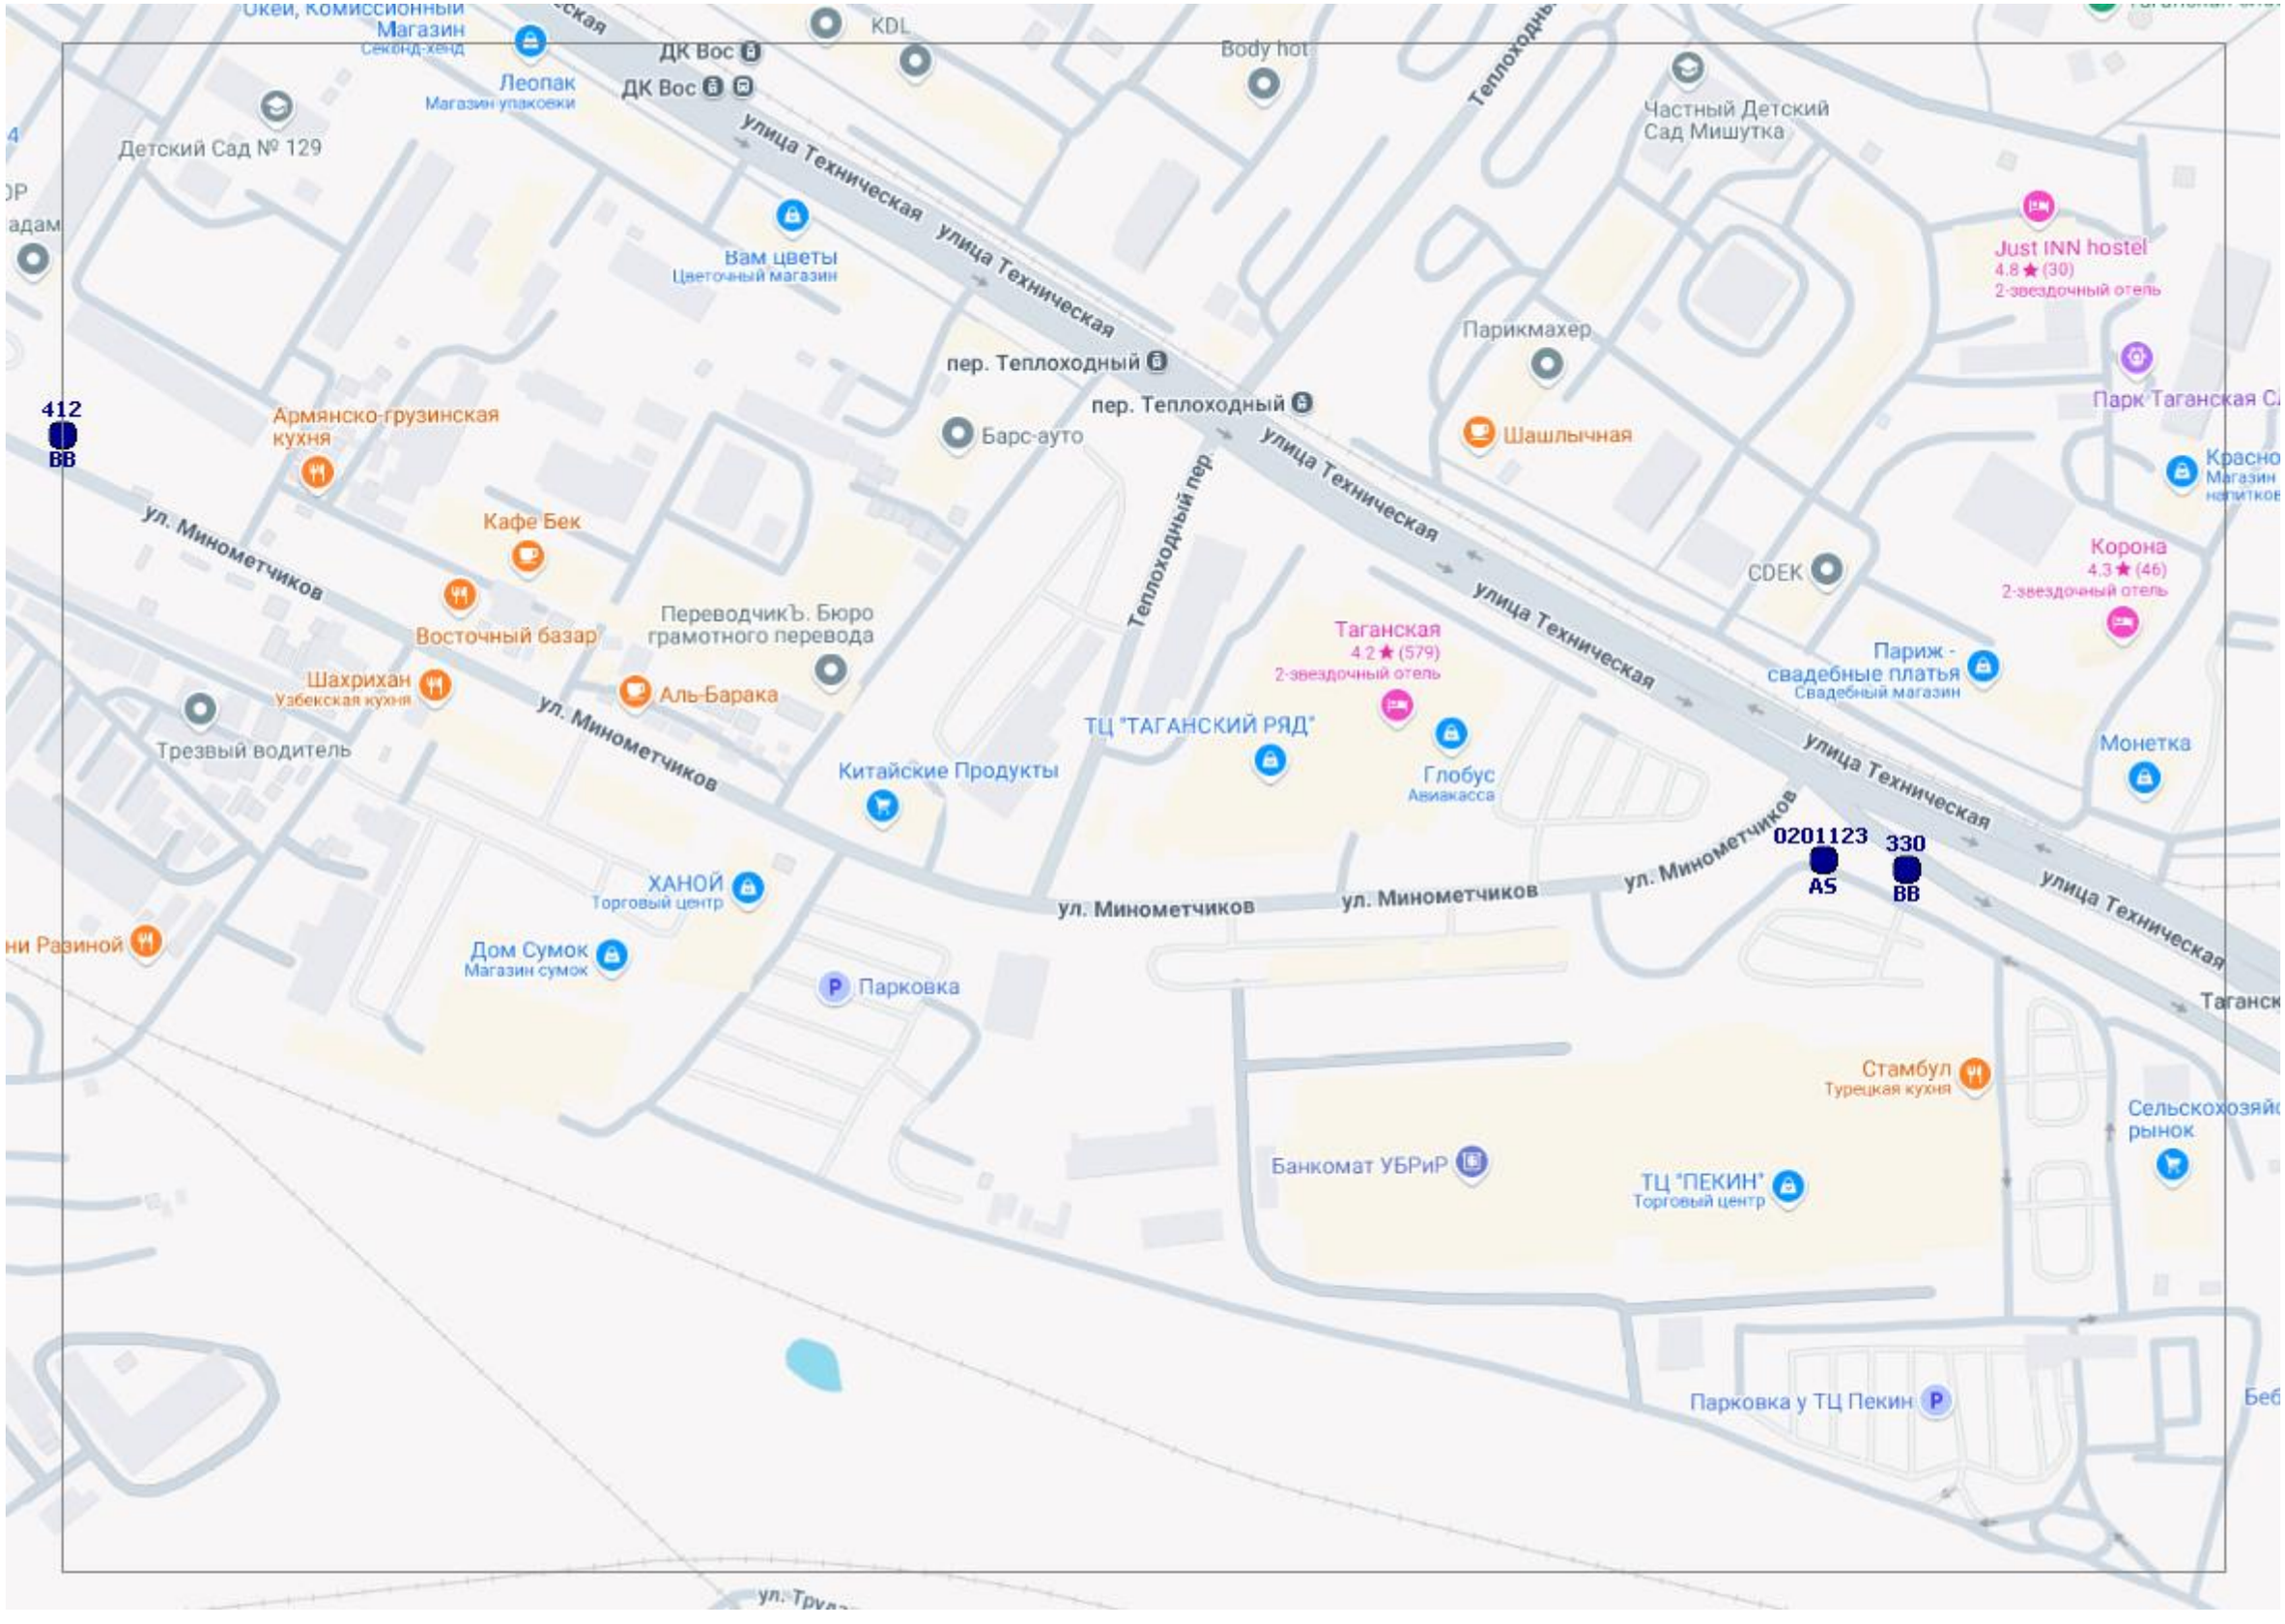
Океи, Комиссионный Магазин
Секонд-хенд
Леопак
Магазин упаковки
ДК Вос
ДК Вос
KDL
Body hot
Частный Детский Сад Мишутка
Детский Сад № 129
улица Техническая
Вам цветы
Цветочный магазин
Just INN hostel
4.8 ★ (30)
2-звездочный отель
Парикмахер
пер. Теплоходный
пер. Теплоходный
Парк Таганская
412
BB
Армянско-грузинская кухня
Барс-ауто
Шашлычная
Теплоходный пер.
улица Техническая
Кафе Бек
ул. Миномётчиков
CDEK
Корона
4.3 ★ (46)
2-звездочный отель
Восточный базар
ПереводчикЪ. Бюро грамотного перевода
Таганская
4.2 ★ (579)
2-звездочный отель
Париж - свадебные платья
Свадебный магазин
Шахрихан
Узбекская кухня
Аль-Барака
Трезвый водитель
ул. Миномётчиков
ТЦ "ТАГАНСКИЙ РЯД"
Глобус
Авиакасса
Монетка
Китайские Продукты
0201123
AS
330
BB
ул. Миномётчиков
ул. Миномётчиков
ул. Миномётчиков
улица Техническая
ХАНОЙ
Торговый центр
Дом Сумок
Магазин сумок
Парковка
Стамбул
Турецкая кухня
Банкомат УБРиР
ТЦ "ПЕКИН"
Торговый центр
Парковка у ТЦ Пекин

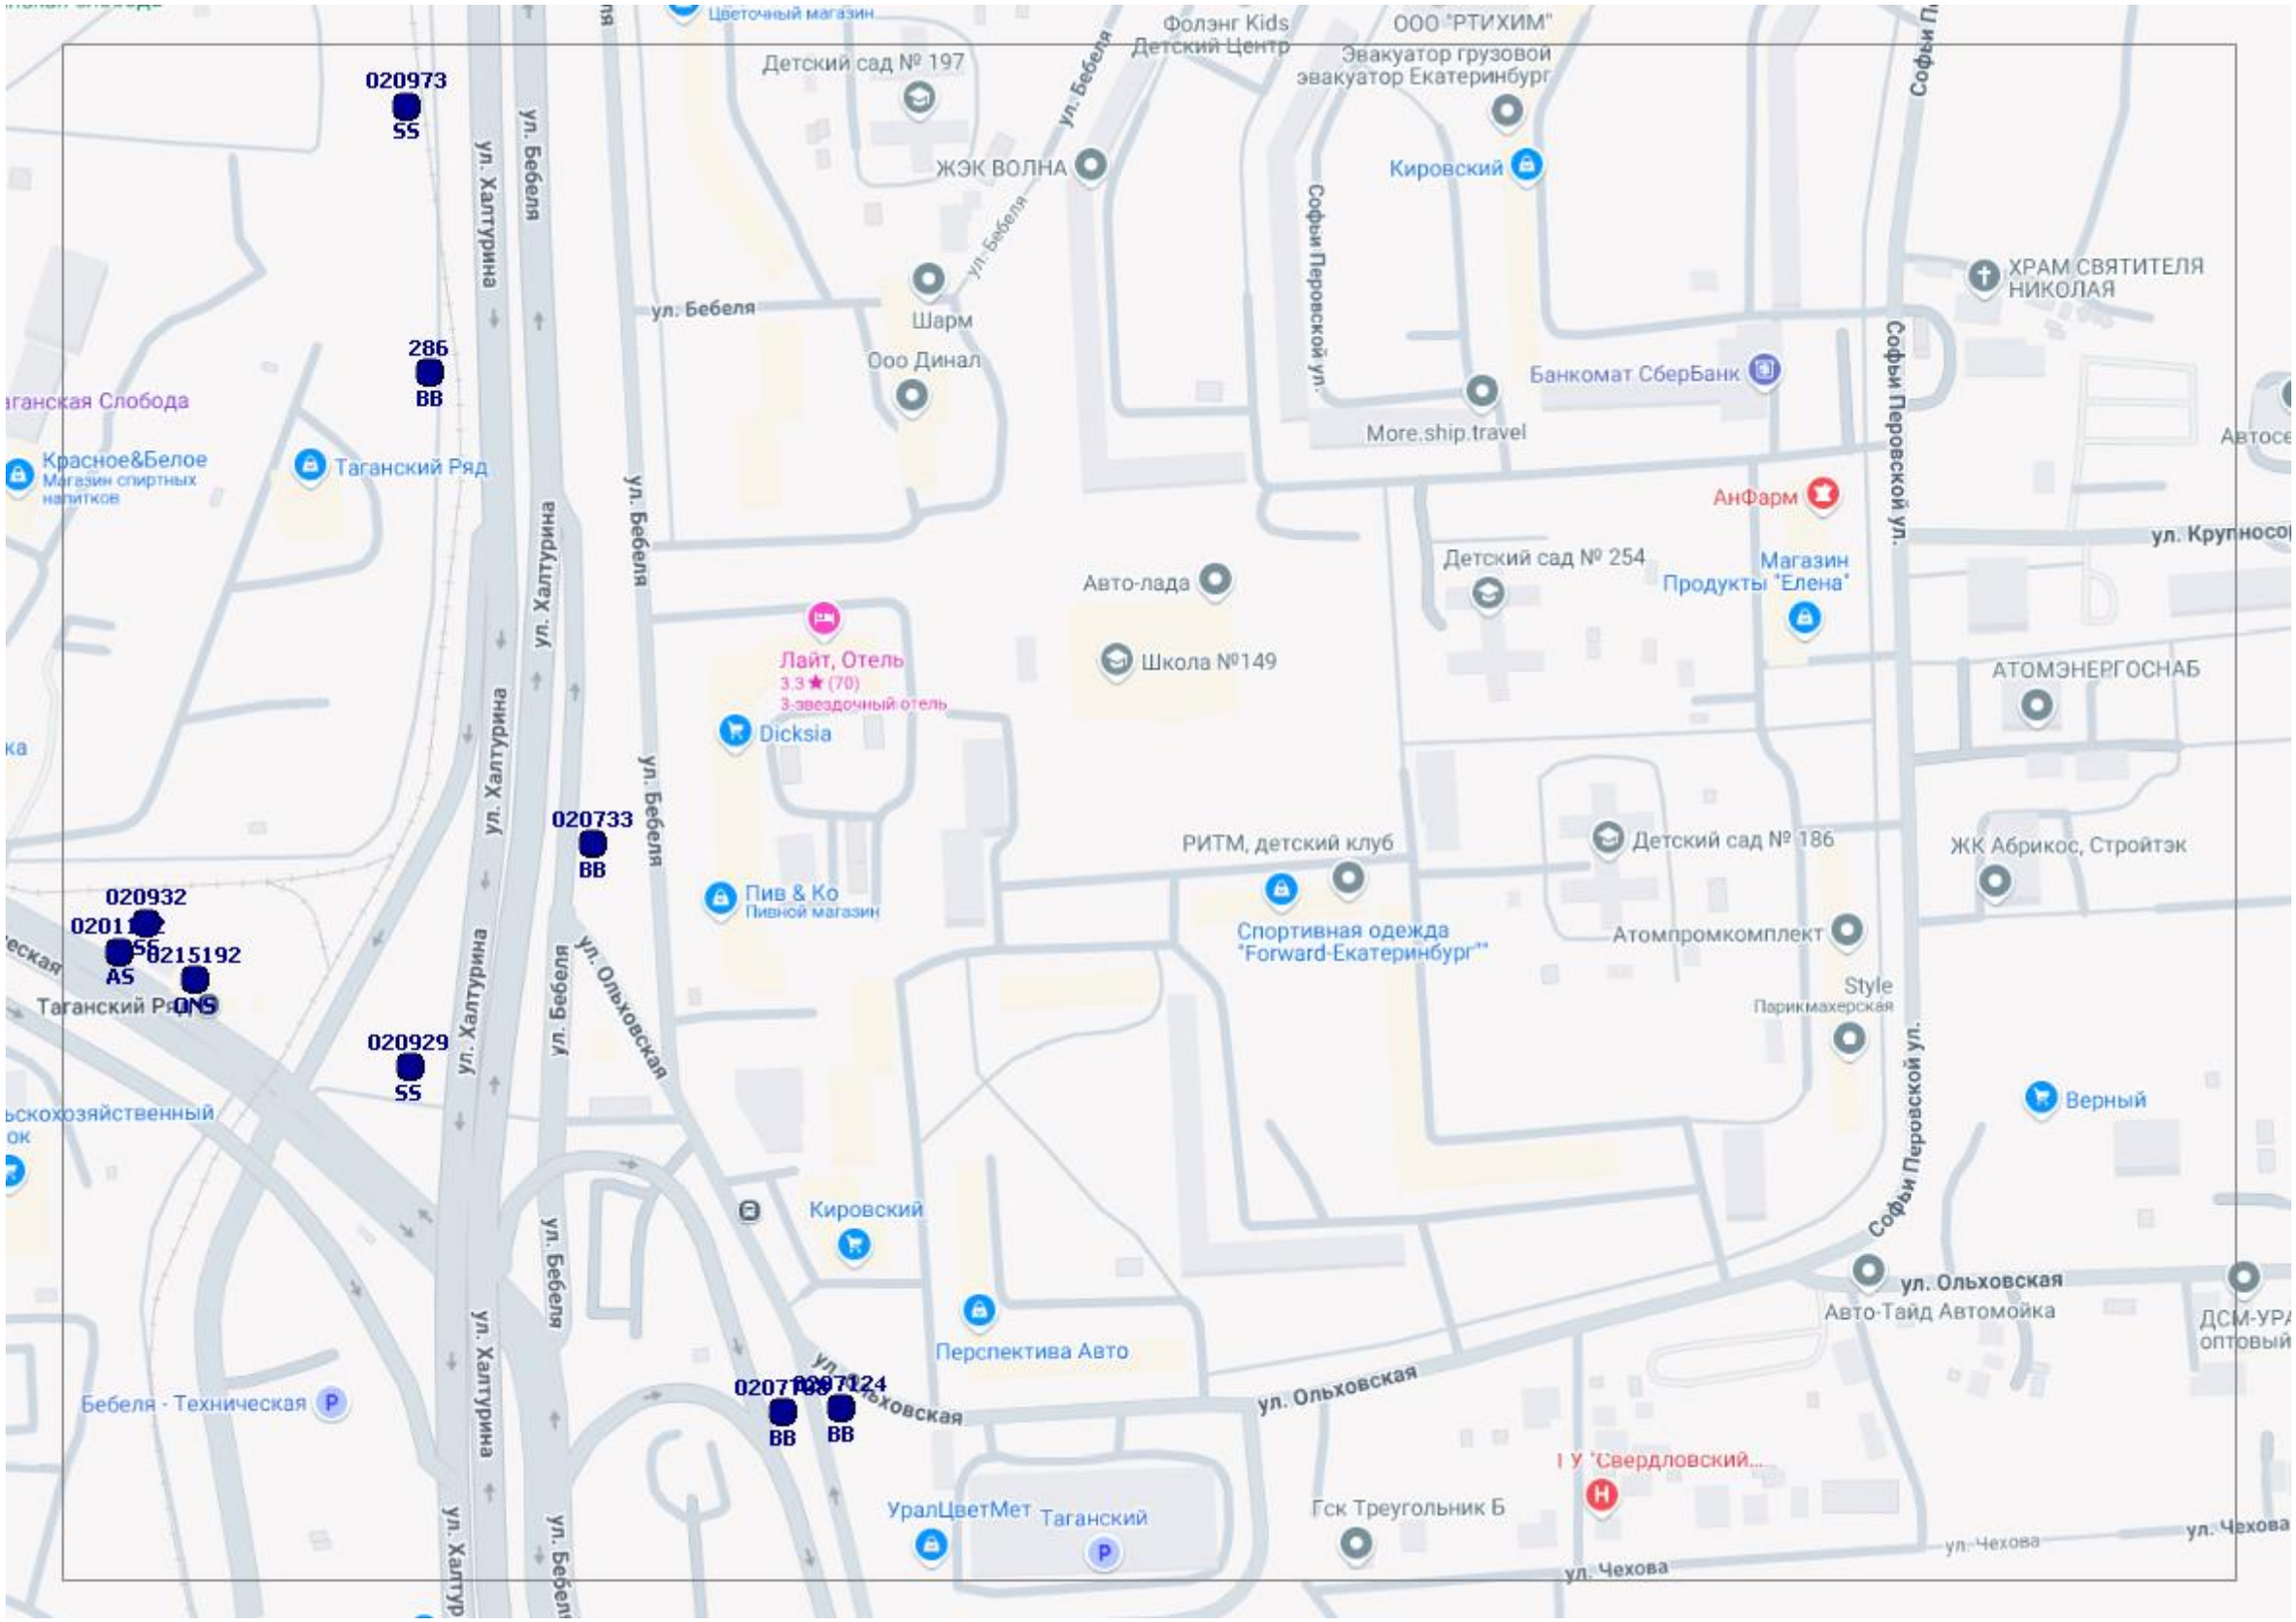
020973
SS
286
BB
020733
BB
020932
AS
0215192
QNS
020929
SS

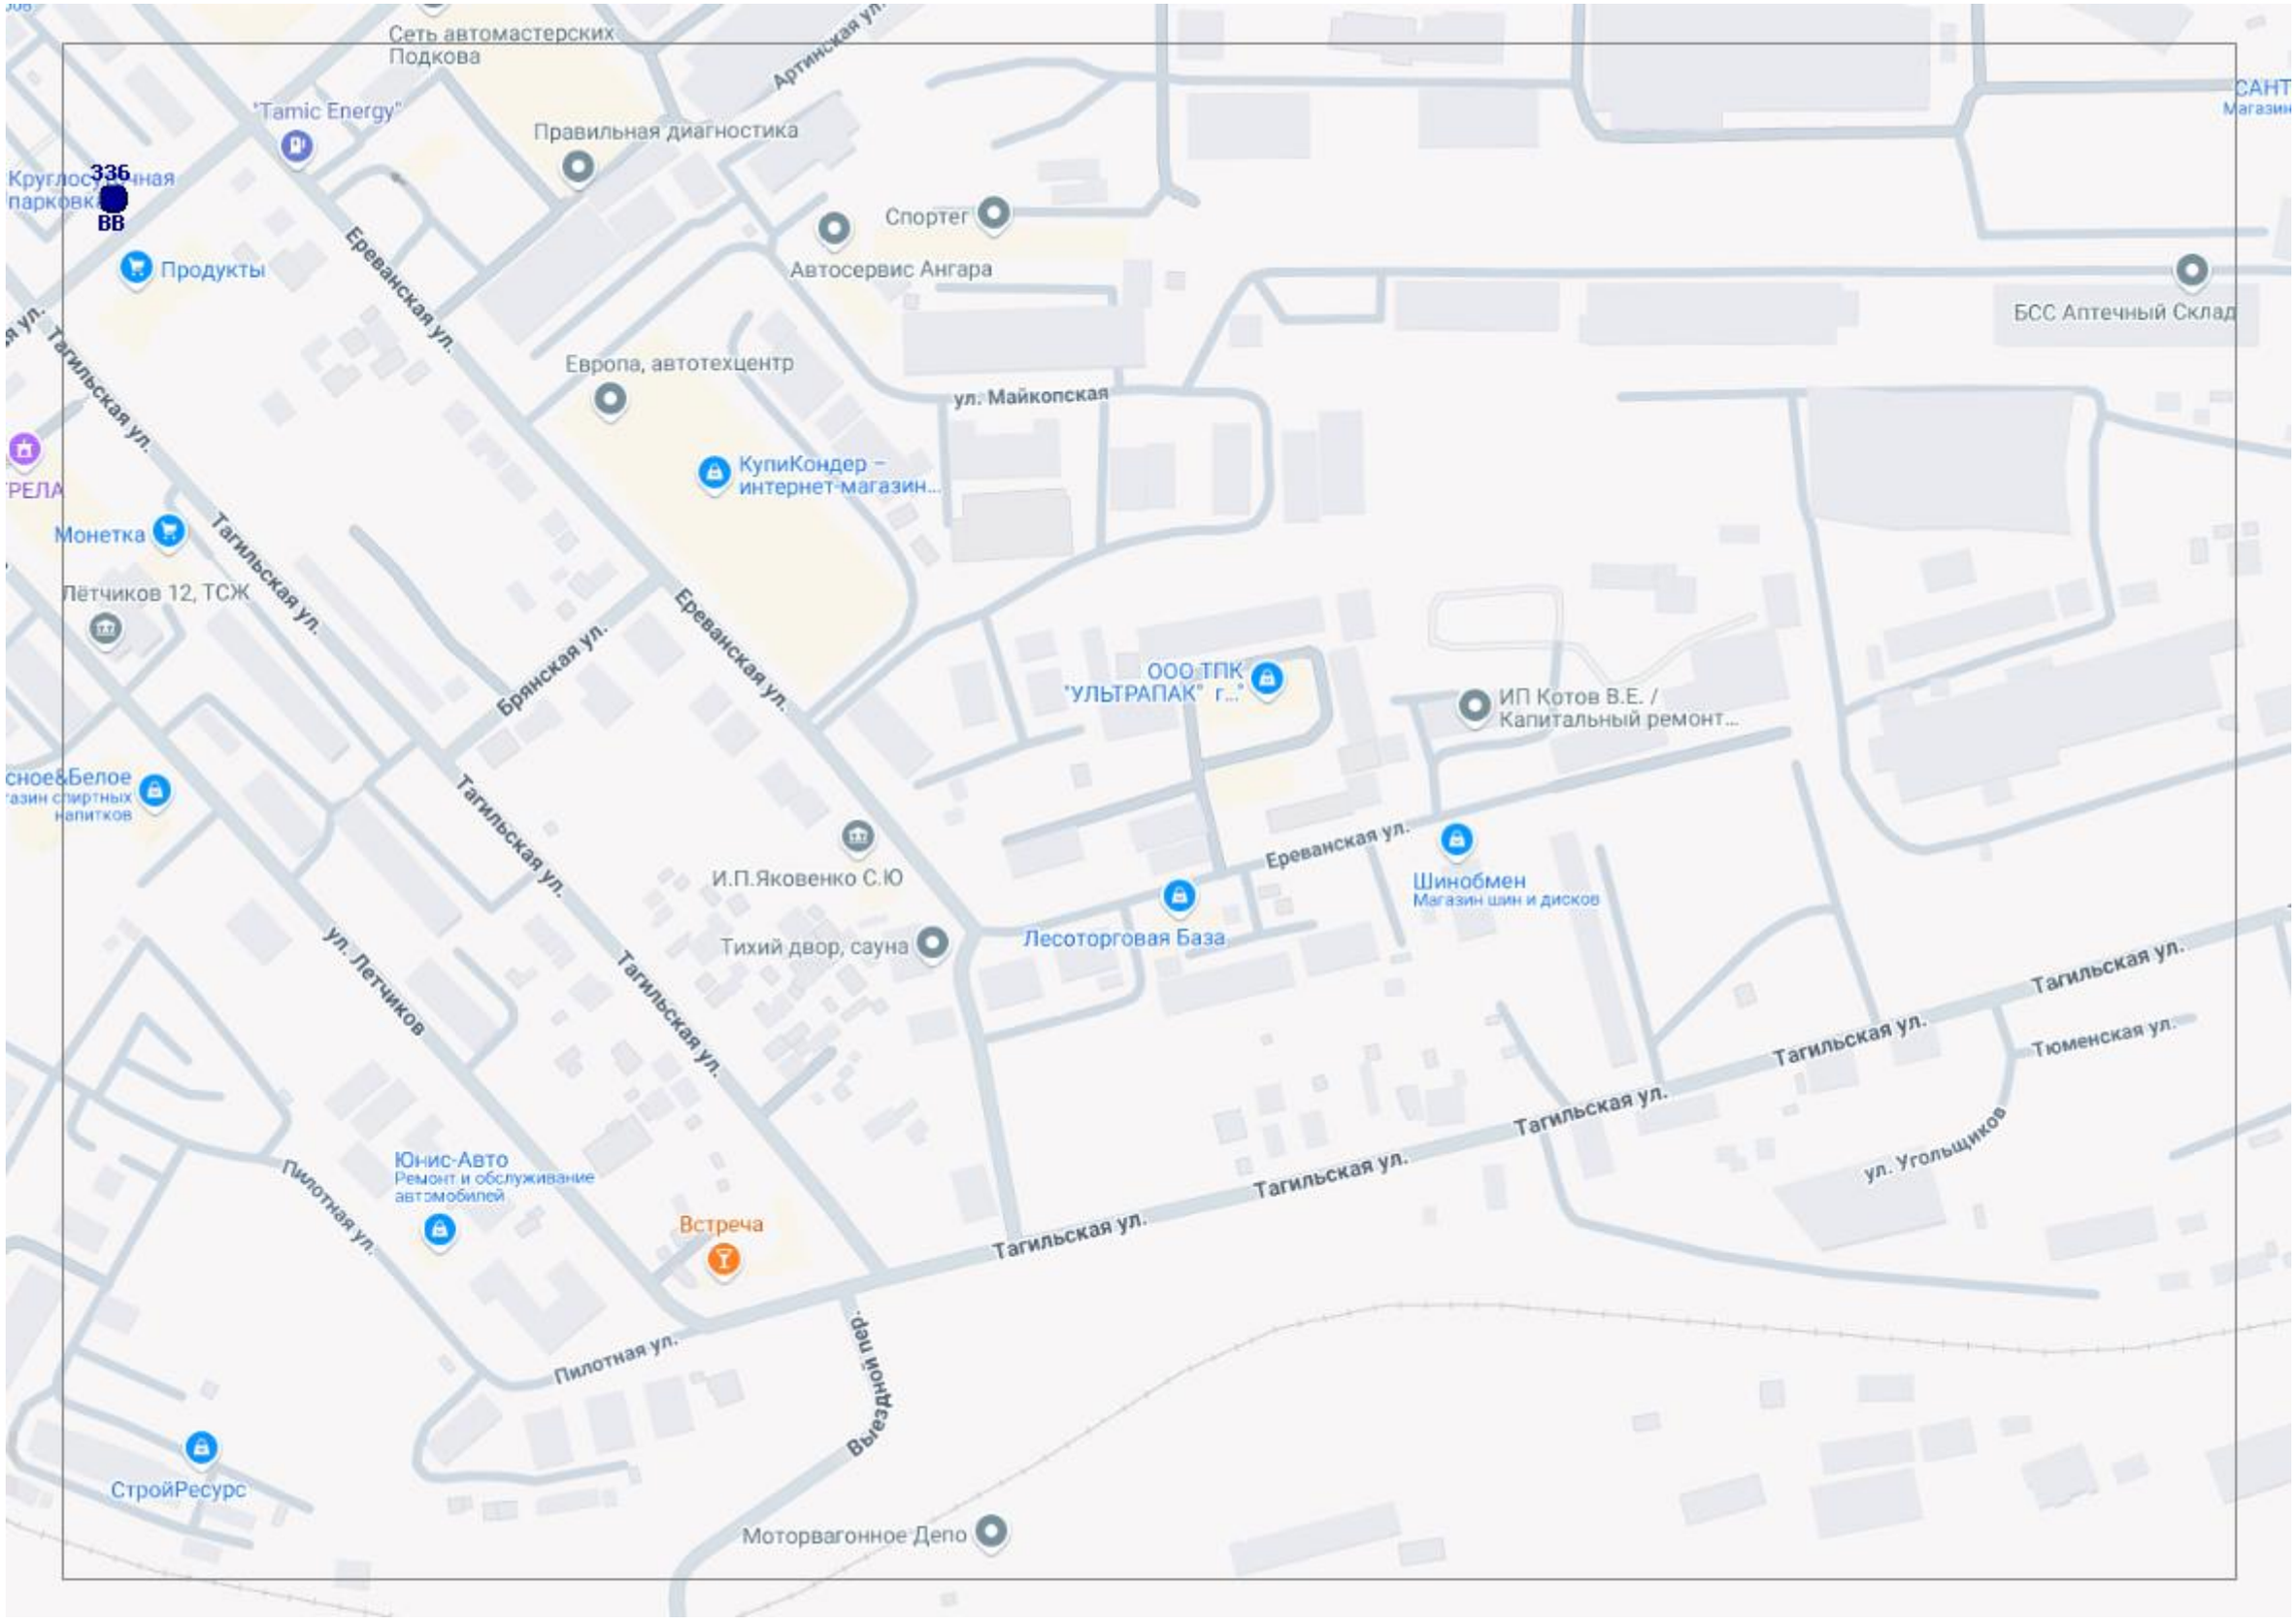
Сеть автомастерских Подкова
Артинская ул.
"Tamic Energy"
Правильная диагностика
336
ВВ
Спортег
Автосервис Ангара
Продукты
Ереванская ул.
Тагильская ул.
Европа, автотехцентр
ул. Майкопская
БСС Аптечный Склад
КупиКондер – интернет-магазин...
Монетка
Лётчиков 12, ТСЖ
Брянская ул.
ООО ТПК "УЛЬТРАПАК" г...
ИП Котов В.Е. / Капитальный ремонт...
И.П.Яковенко С.Ю
Тихий двор, сауна
Лесоторговая База
Шинобмен
Магазин шин и дисков
ул. Летчиков
Юнис-Авто
Ремонт и обслуживание автомобилей
Пилотная ул.
Встреча
Тагильская ул.
Тюменская ул.
ул. Угольщиков
Выезд пер.
СтройРесурс
Моторвагонное Депо

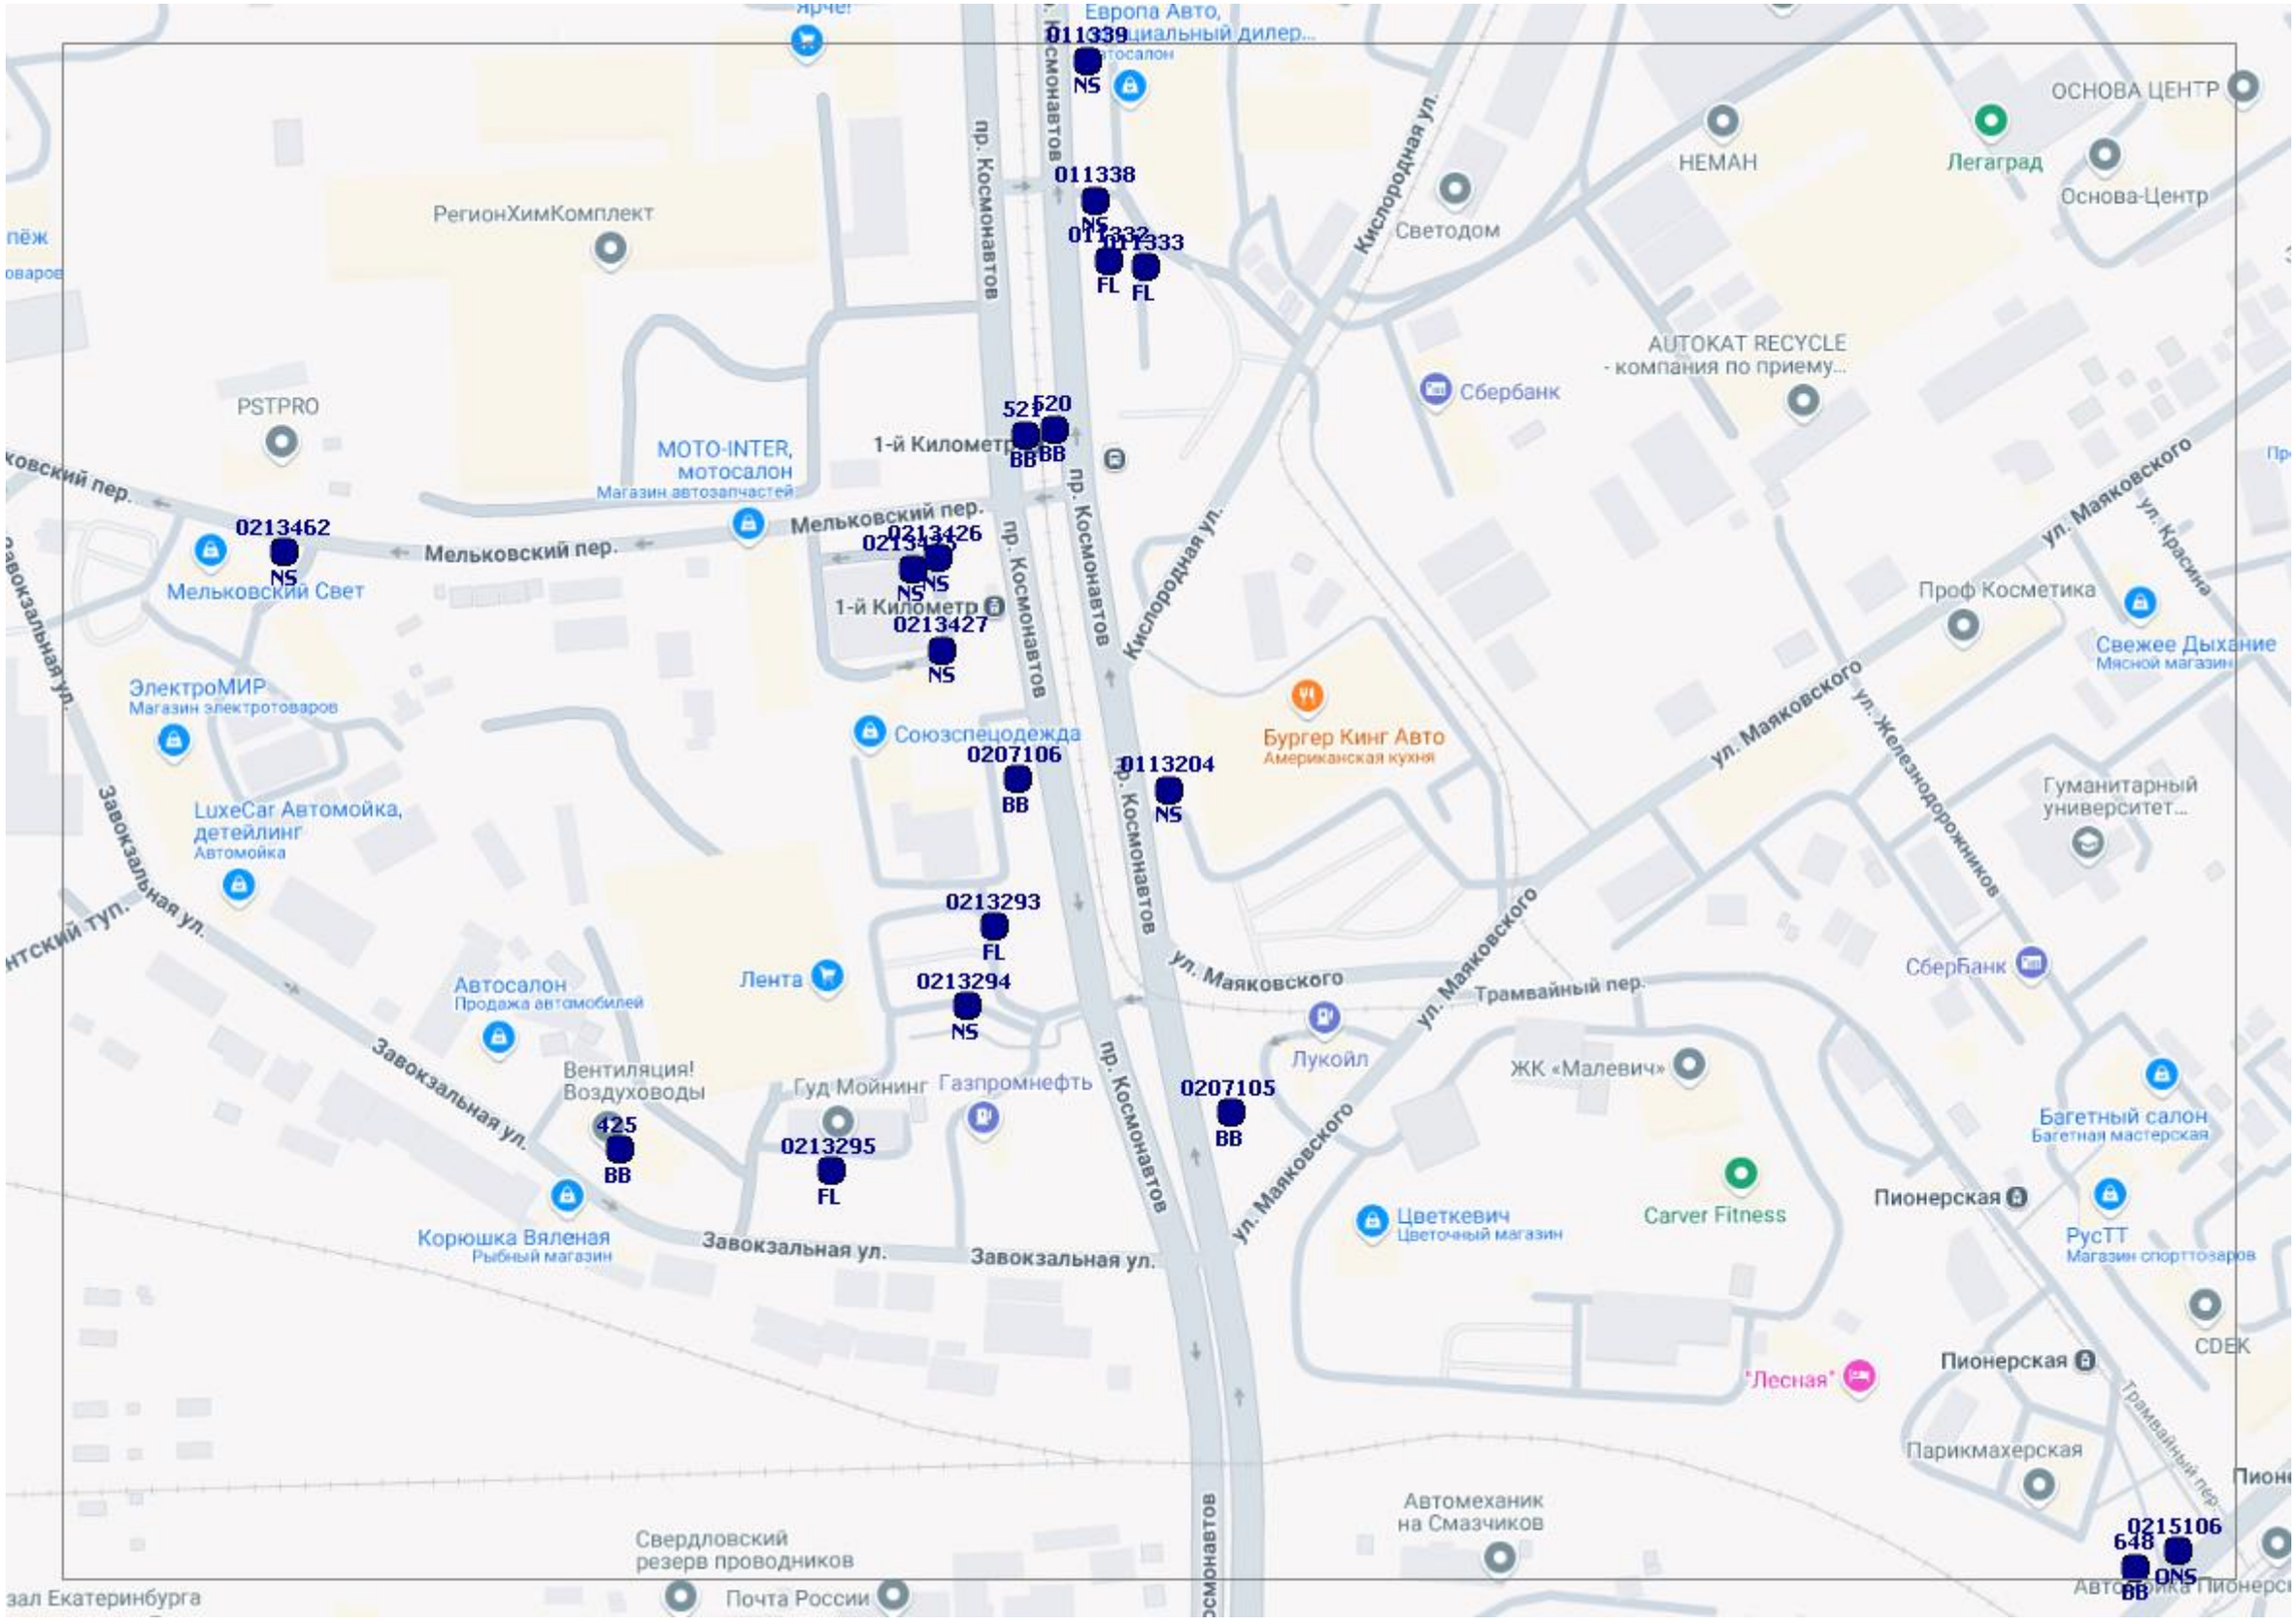
011339
NS
011338
NS
011332
011333
FL
FL
520
BB
0213462
NS
0213426
NS
0213427
NS
0207106
BB
0113204
NS
0213293
FL
0213294
NS
0213295
FL
425
BB
0207105
BB
0215106
648
ONS
BB
Европа Авто,
РегионХимКомплект
пр. Космонавтов
Кислородная ул.
НЕМАН
Легаград
ОСНОВА ЦЕНТР
Основа-Центр
Светодом
AUTOKAT RECYCLE
- компания по приему...
Сбербанк
PSTPRO
MOTO-INTER,
мотосалон
Магазин автозапчастей
1-й Километр
Мельковский пер.
Мельковский Свет
ул. Маяковского
ул. Красина
Проф Косметика
Свежее Дыхание
Мясной магазин
ЭлектроМИР
Магазин электротоваров
Союзспецодежда
Бургер Кинг Авто
Американская кухня
LuxeCar Автомойка,
детейлинг
Автомойка
Завокзальная ул.
Гуманитарный
университет...
Автосалон
Продажа автомобилей
Лента
Вентиляция!
Воздуховоды
Гуд Мойнинг
Газпромнефть
Лукойл
ул. Маяковского
Трамвайный пер.
СберБанк
ЖК «Малевич»
Багетный салон
Багетная мастерская
Цветкевич
Цветочный магазин
Carver Fitness
Пионерская
РусТТ
Магазин спорттоваров
CDEK
"Лесная"
Парикмахерская
Автомеханик
на Смазчиков
Корюшка Вяленая
Рыбный магазин
Завокзальная ул.
Свердловский
резерв проводников
Почта России

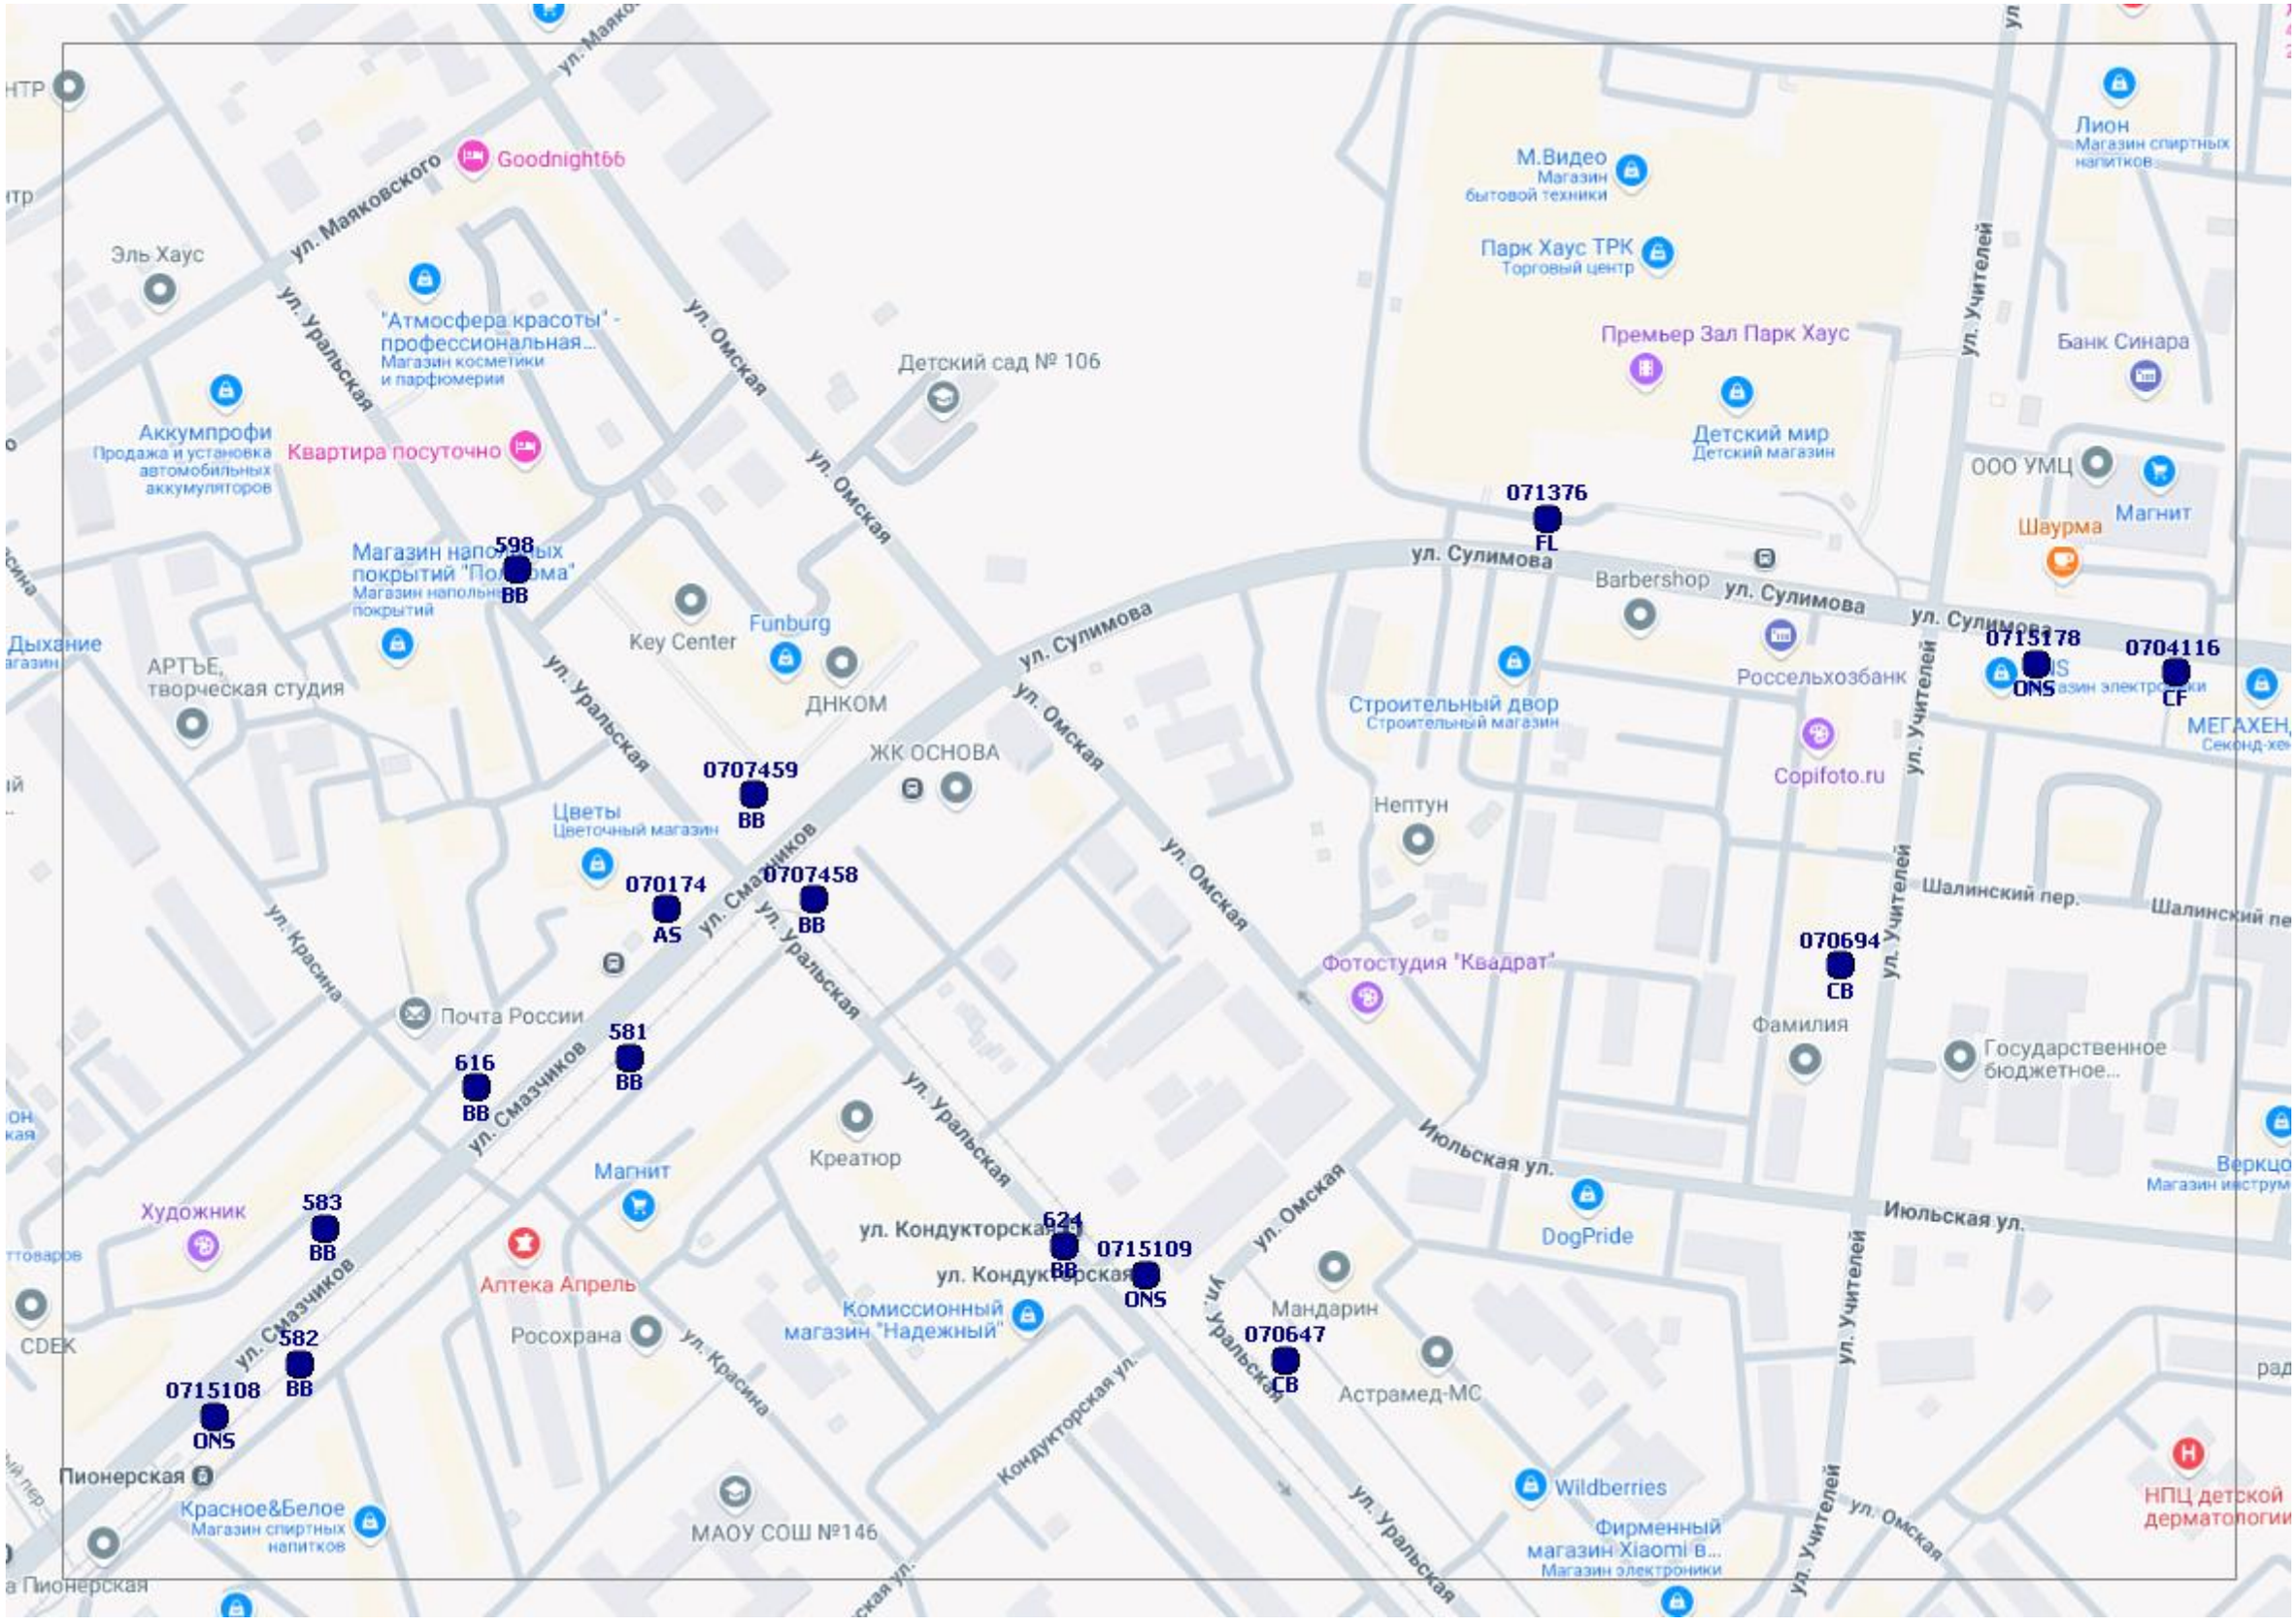
ул. Маяковского
Goodnight66
Эль Хаус
ул. Уральская
"Атмосфера красоты" - профессиональная...
Магазин косметики и парфюмерии
ул. Омская
Детский сад № 106
Аккумпрофи
Продажа и установка автомобильных аккумуляторов
Квартира посуточно
598
BB
Магазин напольных покрытий "Полихома"
Магазин напольных покрытий
Key Center
Funburg
ДНКОМ
Дыхание
АРТЪЕ, творческая студия
ул. Сулимова
ЖК ОСНОВА
0707459
BB
Цветы
Цветочный магазин
070174
AS
0707458
BB
ул. Смазчиков
ул. Красина
Почта России
616
BB
581
BB
Магнит
Креатюр
Художник
583
BB
Аптека Апрель
Росохрана
582
BB
0715108
ONS
CDEK
Пионерская
Красное&Белое
Магазин спиртных напитков
МАОУ СОШ №146
ул. Кондукторская
624
BB
0715109
ONS
Комиссионный магазин "Надежный"
Кондукторская ул.
М.Видео
Магазин бытовой техники
Парк Хаус ТРК
Торговый центр
Премьер Зал Парк Хаус
Детский мир
Детский магазин
071376
FL
Barbershop
Строительный двор
Строительный магазин
Нептун
Фотостудия "Квадрат"
Мандарин
070647
CB
Астрамед-МС
Wildberries
Фирменный магазин Xiaomi в...
Магазин электроники
Лион
Магазин спиртных напитков
ул. Учителей
Банк Синара
ООО УМЦ
Магнит
Шаурма
Россельхозбанк
0715178
ONS
0704116
CF
Copifoto.ru
Шалинский пер.
070694
CB
Фамилия
Государственное бюджетное...
Июльская ул.
DogPride
НПЦ детской дерматологии

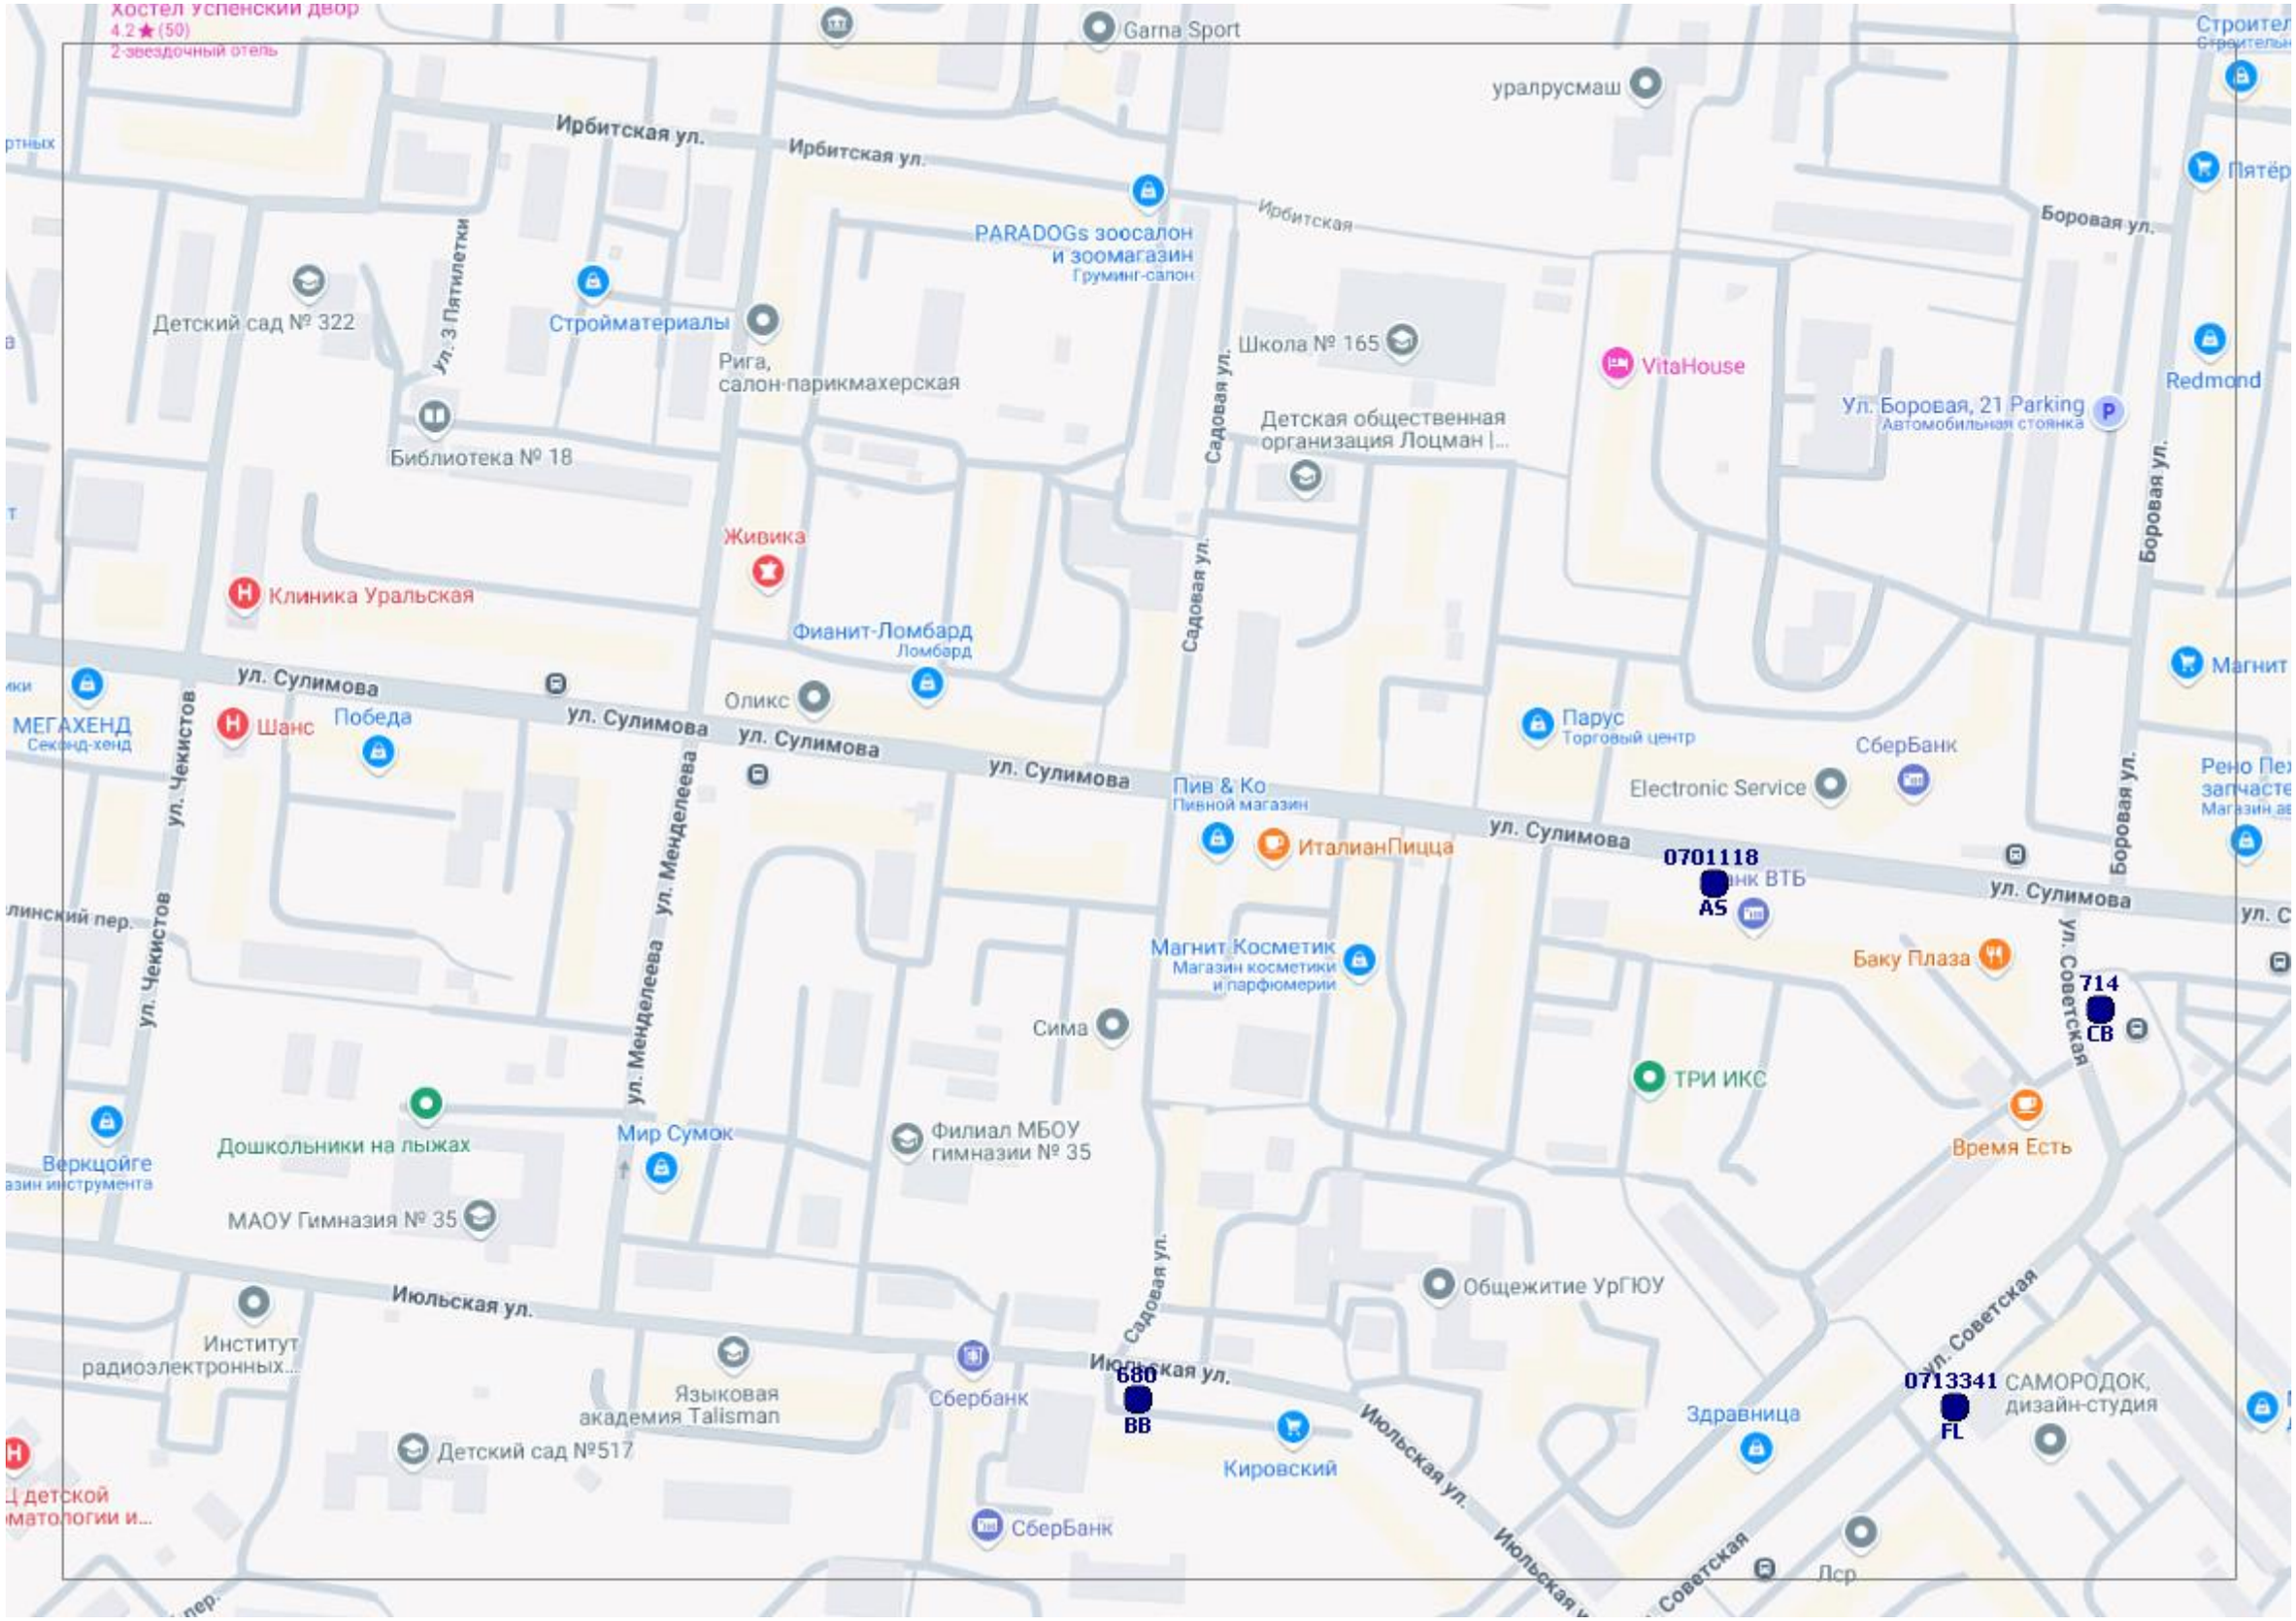
Хостел Успенский двор
4.2★(50)
2-звездочный отель
Garna Sport
уралрусмаш
Ирбитская ул.
Ирбитская ул.
Ирбитская
PARADOGs зоосалон и зоомагазин
Груминг-салон
Боровая ул.
Пятёр
Детский сад № 322
ул. 3 Пятилетки
Стройматериалы
Рига, салон-парикмахерская
Школа № 165
VitaHouse
Redmond
Ул. Боровая, 21 Parking
Автомобильная стоянка
Библиотека № 18
Детская общественная организация Лоцман |...
Садовая ул.
Живика
Клиника Уральская
Фианит-Ломбард
Ломбард
Боровая ул.
Магнит
ул. Сулимова
Оликс
МЕГАХЕНД
Секонд-хенд
Шанс
Победа
ул. Чекистов
ул. Менделеева
Парус
Торговый центр
СберБанк
Electronic Service
Пив & Ко
Пивной магазин
ИталианПицца
0701118
AS
Банк ВТБ
Магнит Косметик
Магазин косметики и парфюмерии
Баку Плаза
714
CB
Сима
ТРИ ИКС
Время Есть
Дошкольники на лыжах
Мир Сумок
Филиал МБОУ гимназии № 35
Веркцойге
МАОУ Гимназия № 35
Июльская ул.
Общежитие УрГЮУ
Институт радиоэлектронных...
Языковая академия Talisman
Сбербанк
680
BB
Кировский
Здравница
0713341
FL
САМОРОДОК, дизайн-студия
Детский сад №517
СберБанк

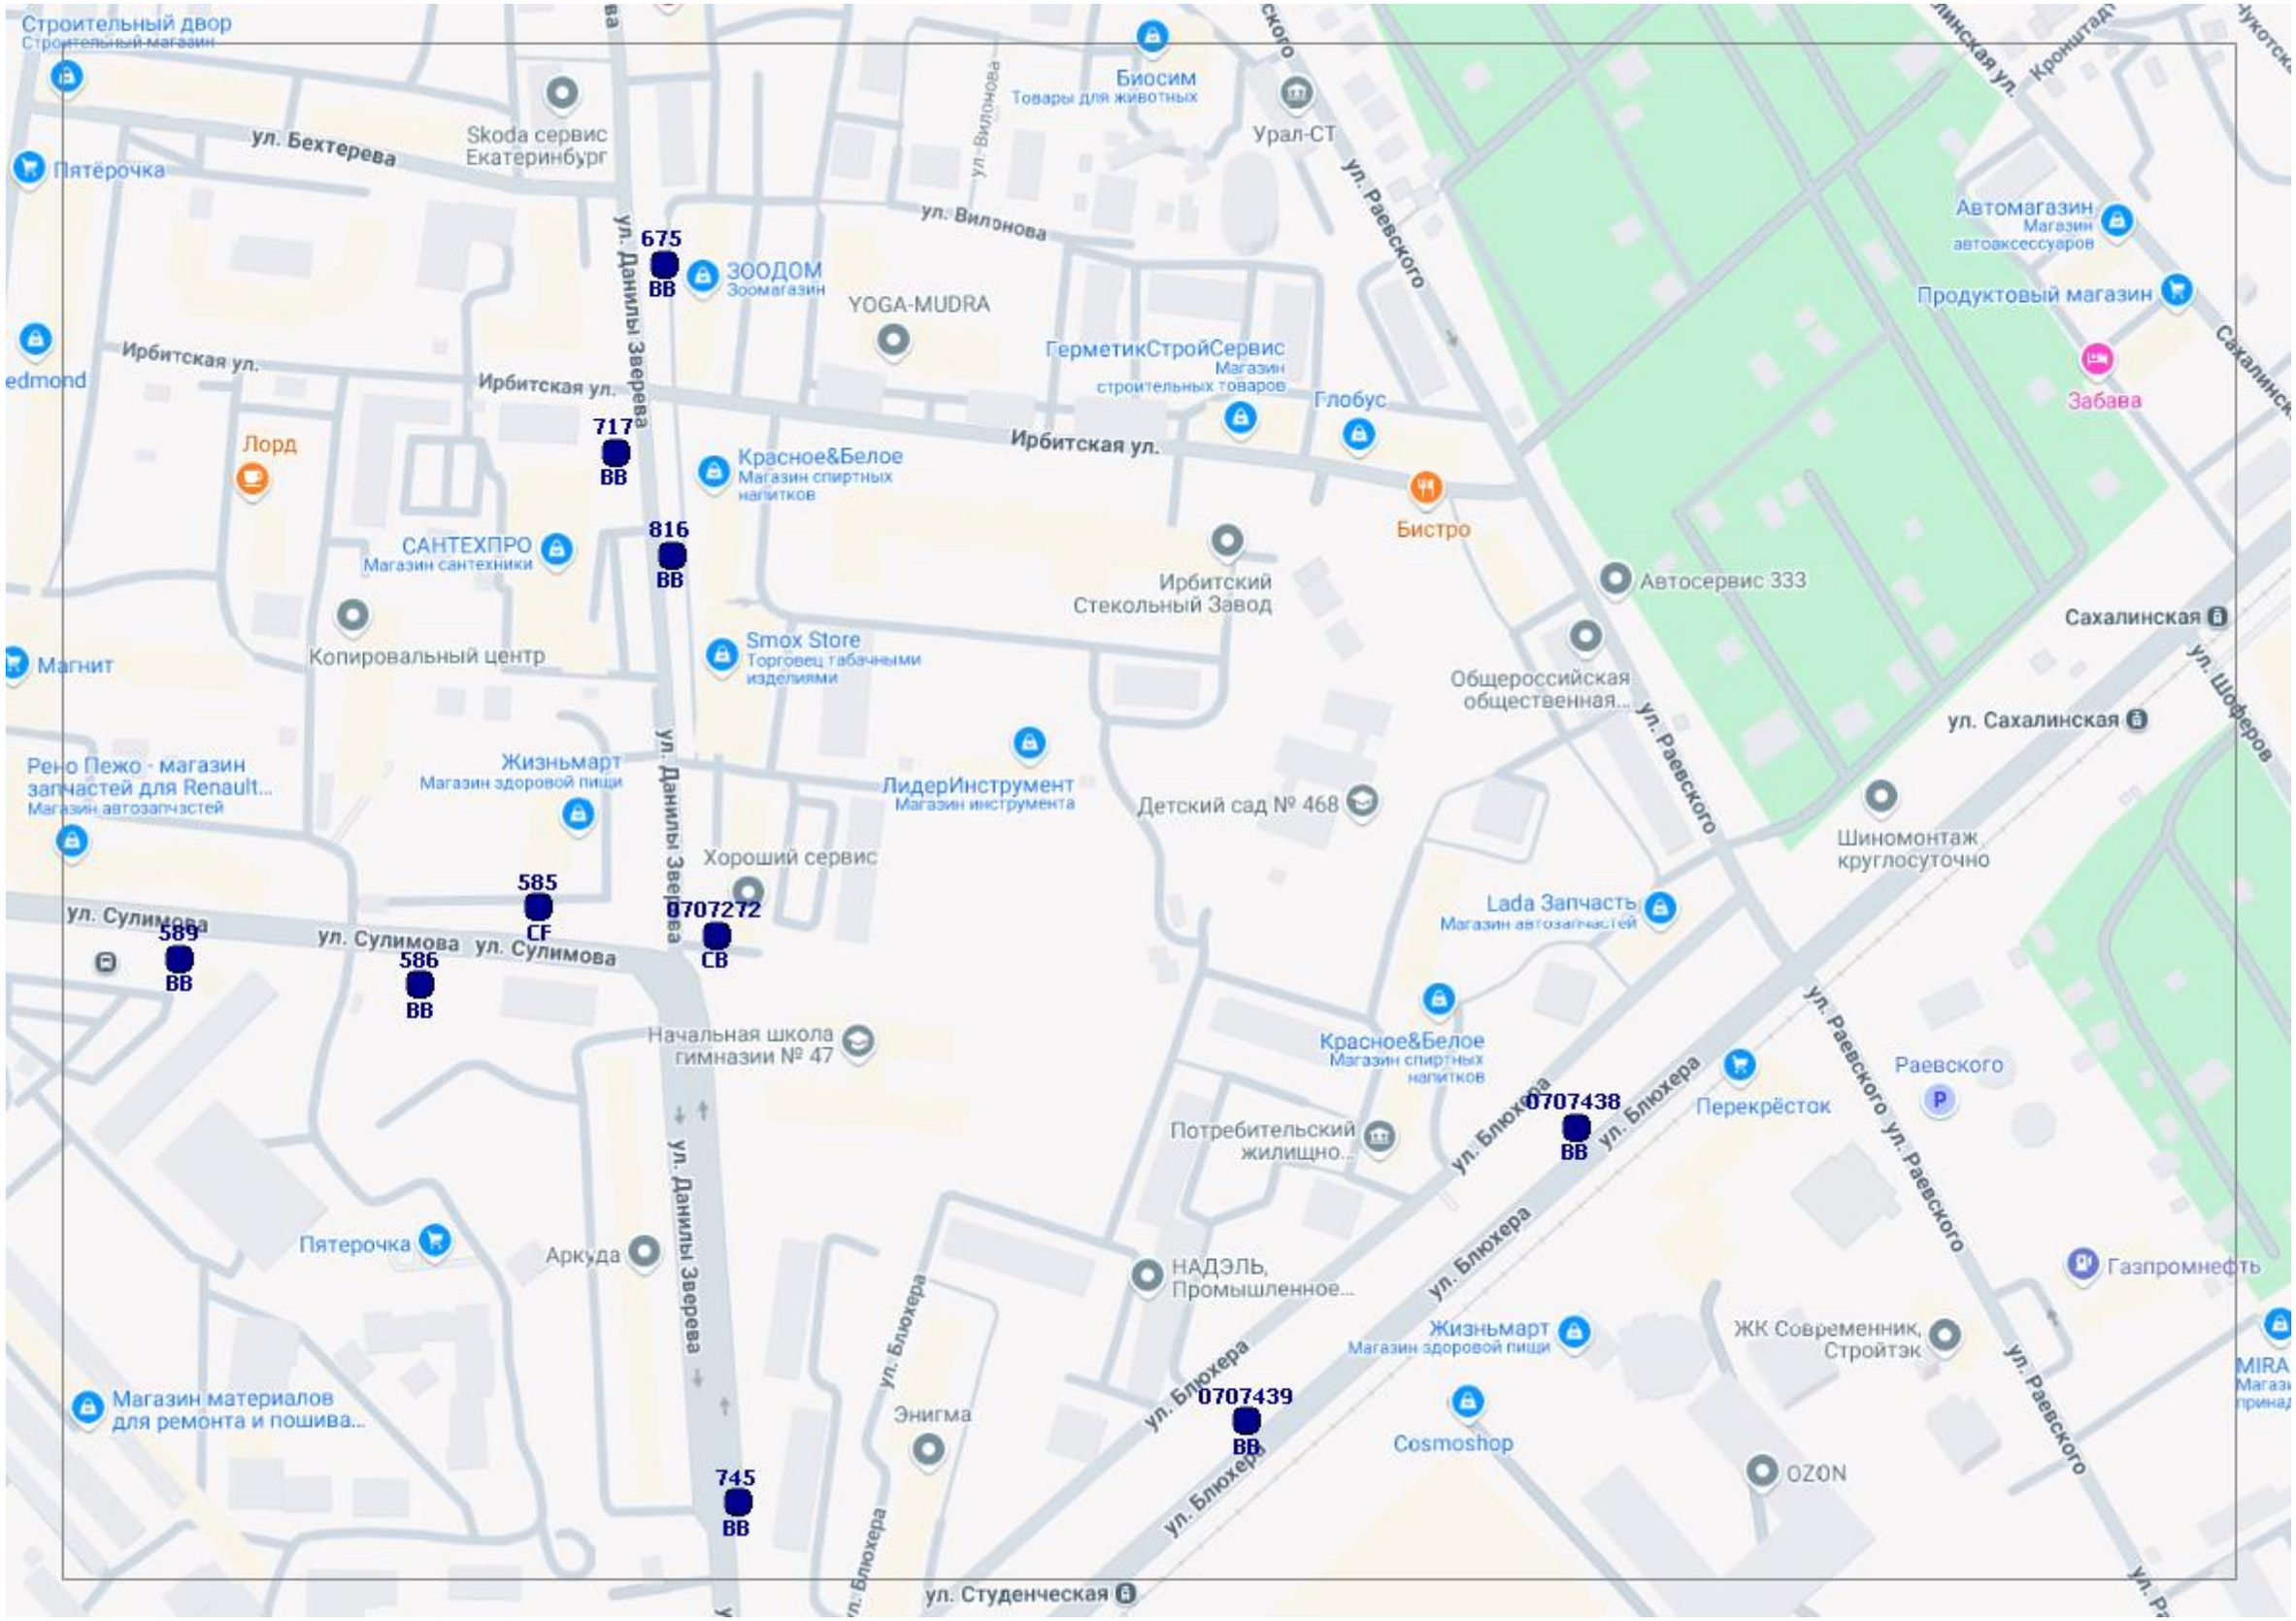
Строительный двор
Строительный магазин
Пятёрочка
ул. Бехтерева
Skoda сервис Екатеринбург
ул. Данилы Зверева
675
ВВ
ЗООДОМ
Зоомагазин
ул. Вилонова
Биосим
Товары для животных
Урал-СТ
ул. Раевского
Автомагазин
Магазин автоаксессуаров
Продуктовый магазин
Забава
Сахалинская ул.
Кронштадт
edmond
Ирбитская ул.
YOGA-MUDRA
ГерметикСтройСервис
Магазин строительных товаров
Глобус
Лорд
717
ВВ
Красное&Белое
Магазин спиртных напитков
Бистро
САНТЕХПРО
Магазин сантехники
816
ВВ
Ирбитский Стекольный Завод
Автосервис 333
Сахалинская
ул. Шоферов
Магнит
Копировальный центр
Smox Store
Торговец табачными изделиями
Общероссийская общественная...
ул. Сахалинская
Рено Пежо - магазин запчастей для Renault...
Магазин автозапчастей
Жизньмарт
Магазин здоровой пищи
ЛидерИнструмент
Магазин инструмента
Детский сад № 468
Шиномонтаж круглосуточно
Хороший сервис
585
CF
ул. Сулимова
589
ВВ
586
ВВ
0707272
СВ
Lada Запчасть
Магазин автозапчастей
Начальная школа гимназии № 47
Красное&Белое
Магазин спиртных напитков
Перекрёсток
Раевского
0707438
ВВ
Потребительский жилищно...
Пятерочка
Аркуда
НАДЭЛЬ, Промышленное...
Газпромнефть
Жизньмарт
Магазин здоровой пищи
ЖК Современник, Стройтэк
Магазин материалов для ремонта и пошива...
Энигма
0707439
ВВ
Cosmoshop
OZON
745
ВВ
ул. Студенческая

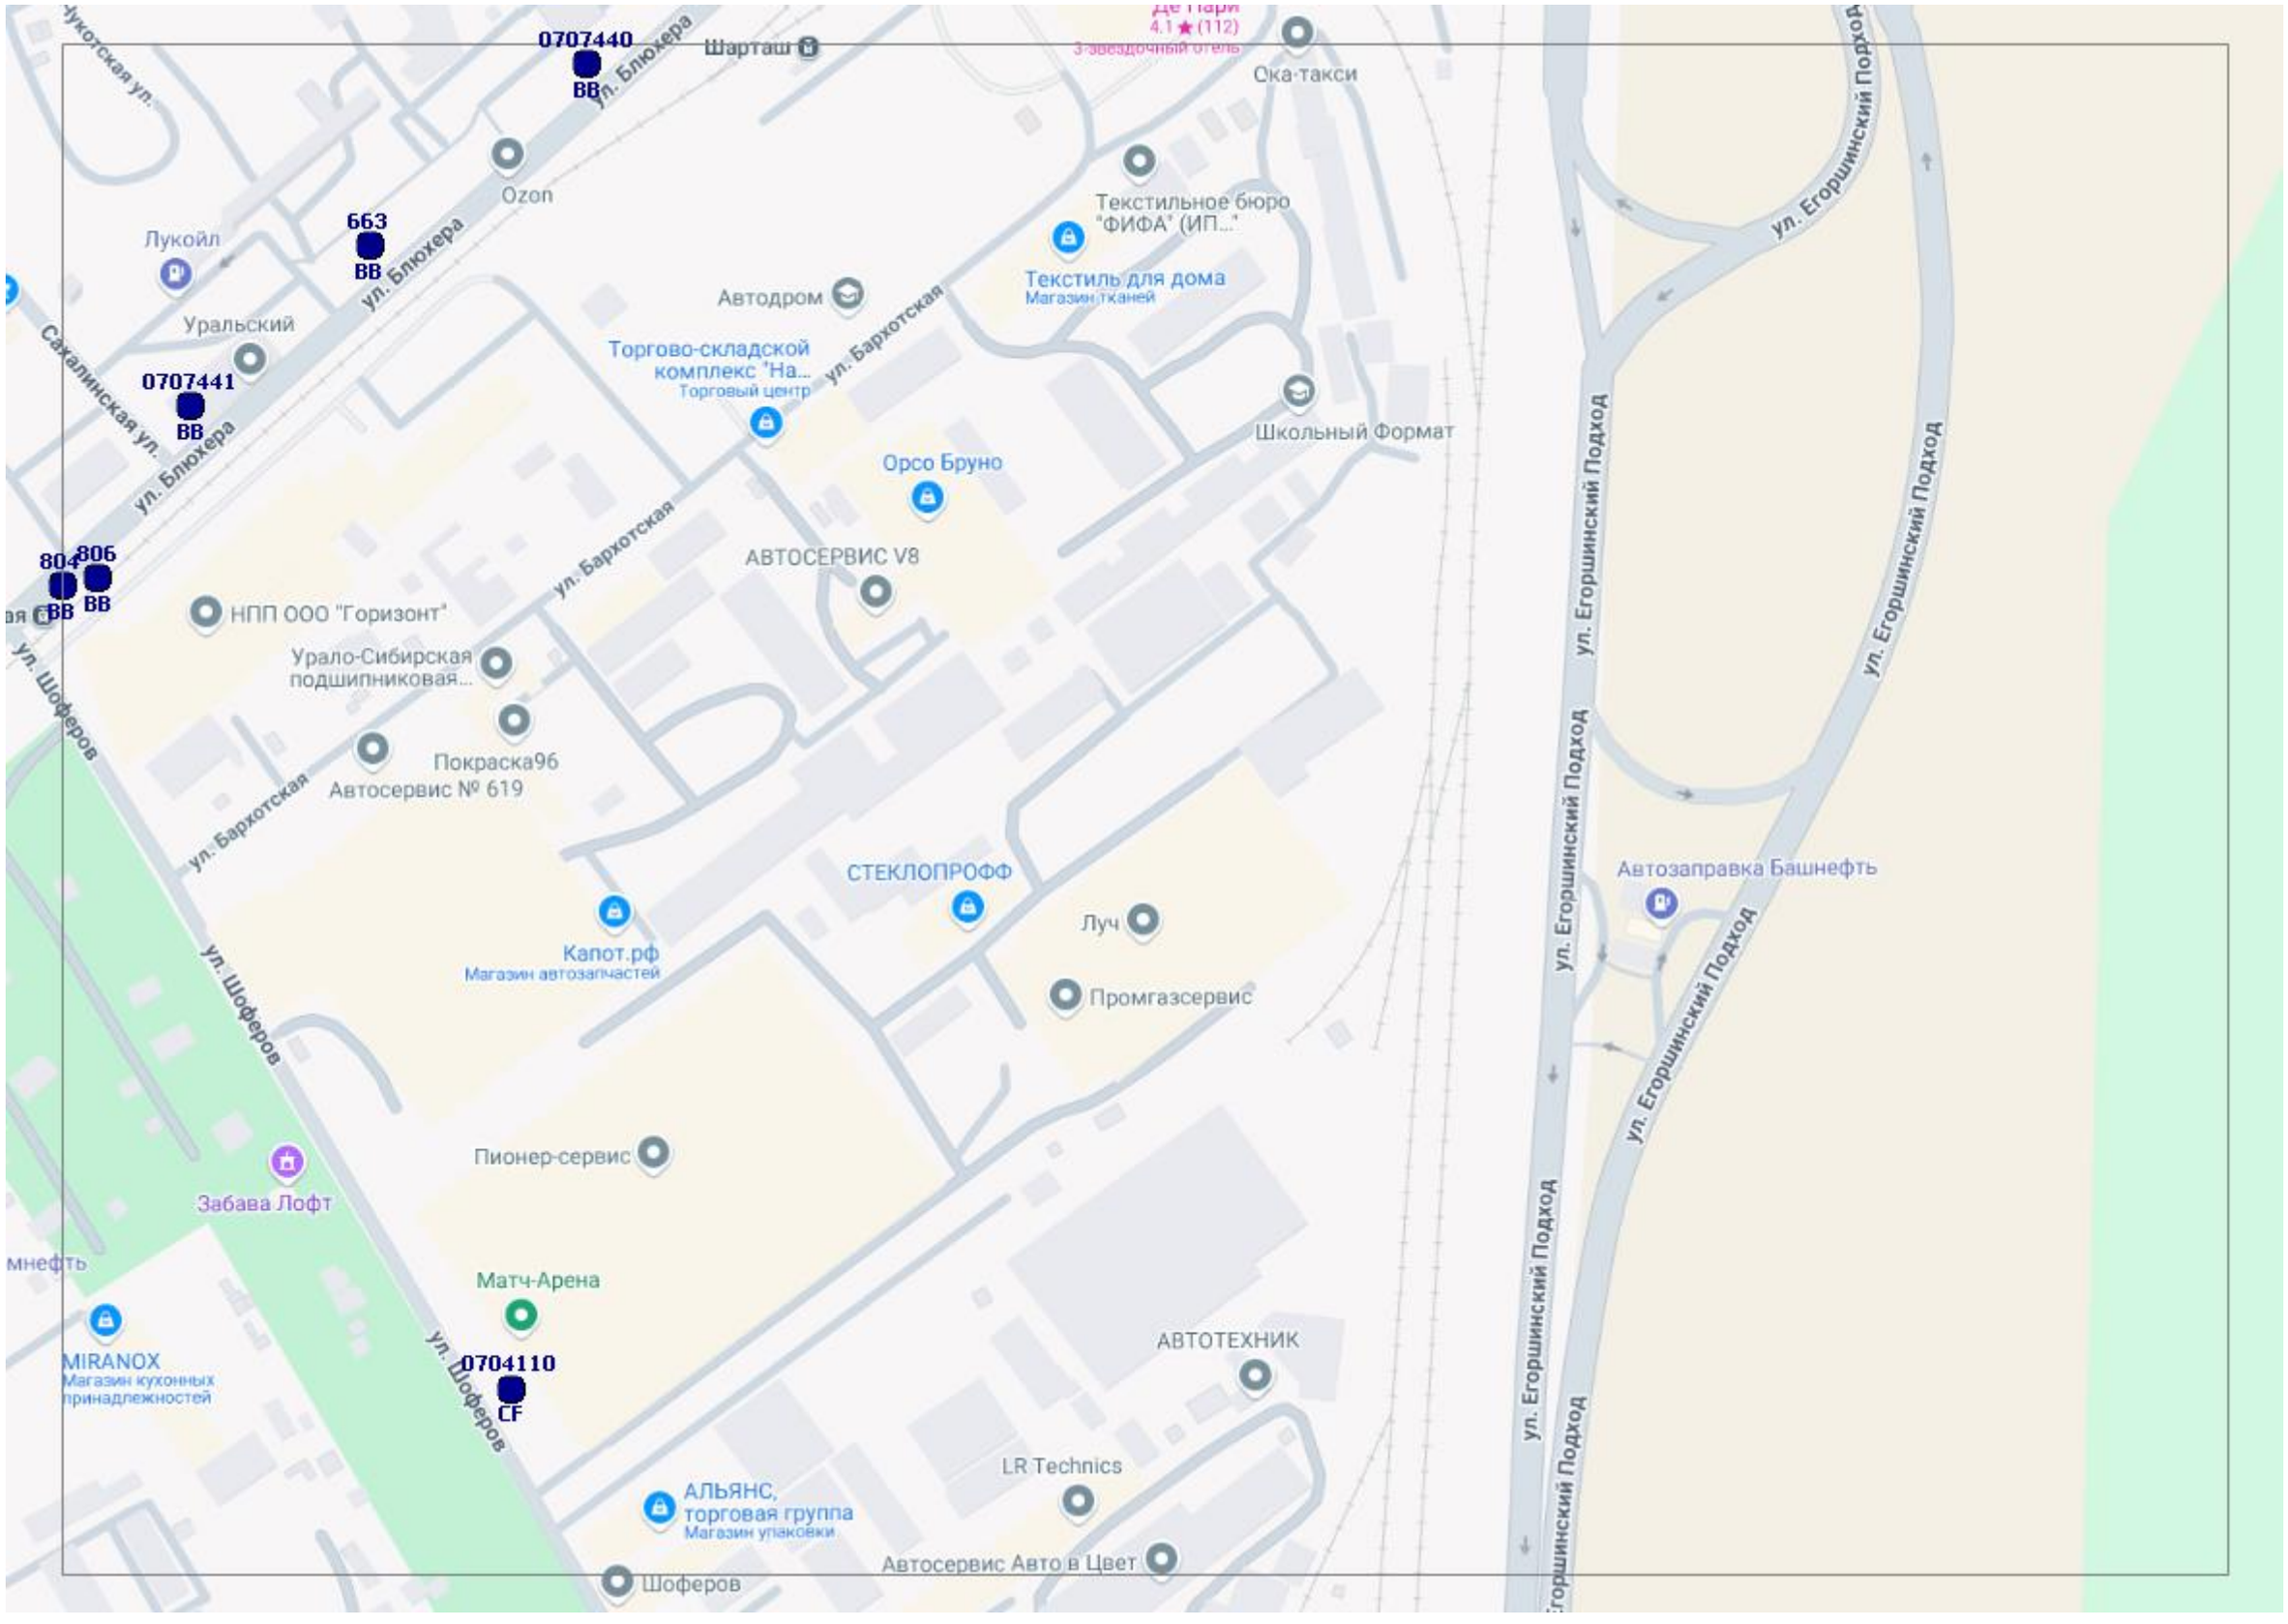
0707440
ВВ
Шарташ
ул. Блюхера
Ozon
Лукойл
663
ВВ
ул. Блюхера
Уральский
Сахалинская ул.
0707441
ВВ
ул. Блюхера
804
ВВ
806
ВВ
НПП ООО "Горизонт"
ул. Шоферов
Урало-Сибирская подшипниковая...
Покраска96
Автосервис № 619
ул. Бархотская
Автодром
Торгово-складской комплекс "На...
Торговый центр
ул. Бархотская
Орсо Бруно
АВТОСЕРВИС V8
ул. Бархотская
Ока-такси
Текстильное бюро "ФИФА" (ИП...
Текстиль для дома
Магазин тканей
Школьный Формат
ул. Егоршинский Подход
ул. Егоршинский Подход
ул. Егоршинский Подход
Автозаправка Башнефть
СТЕКЛОПРОФФ
Капот.рф
Магазин автозапчастей
Луч
Промгазсервис
Пионер-сервис
Забава Лофт
Матч-Арена
0704110
CF
MIRANOX
Магазин кухонных принадлежностей
ул. Шоферов
АВТОТЕХНИК
LR Technics
АЛЬЯНС, торговая группа
Магазин упаковки
Автосервис Авто в Цвет
Шоферов

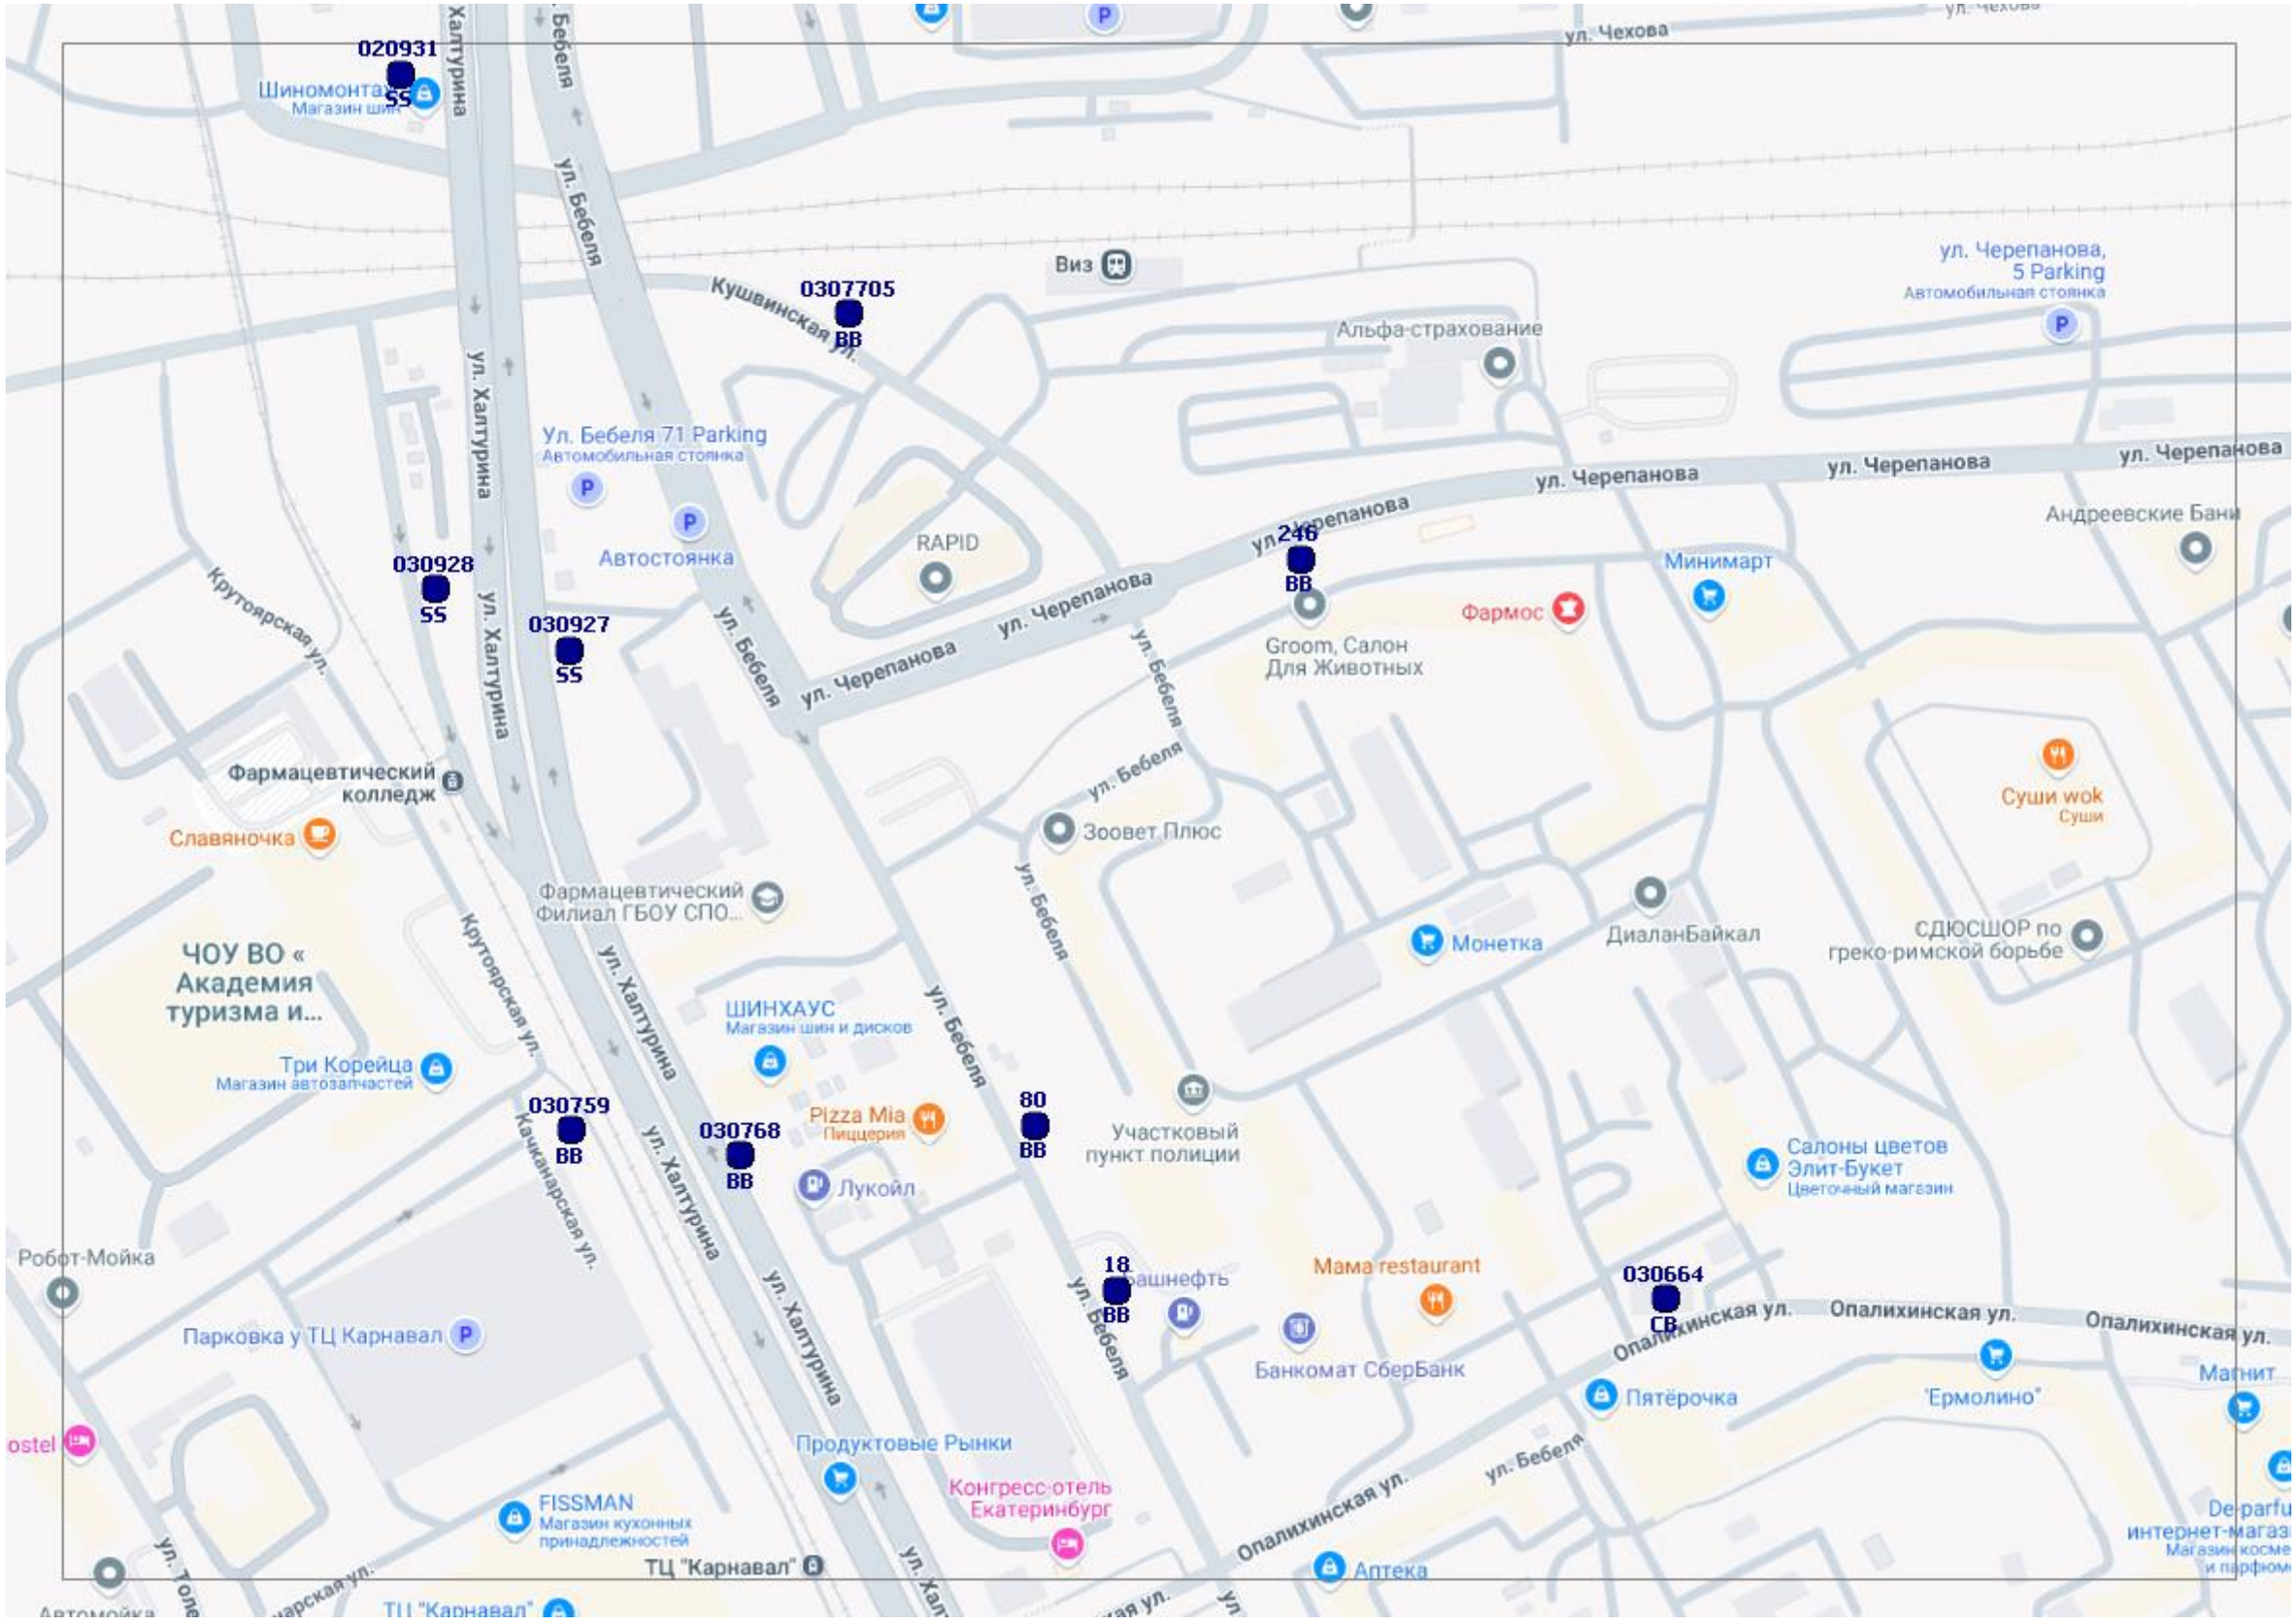
020931
SS
030928
SS
030927
SS
0307705
BB
246
BB
030759
BB
030768
BB
80
BB
18
BB
030664
СВ
ул. Чехова
ул. Бебеля
ул. Халтурина
Кушвинская ул.
Крутоярская ул.
Качканарская ул.
ул. Черепанова
Опалихинская ул.
Виз
Альфа-страхование
ул. Черепанова, 5 Parking
Автомобильная стоянка
Ул. Бебеля 71 Parking
Автомобильная стоянка
Автостоянка
RAPID
Минимарт
Фармос
Groom, Салон Для Животных
Андреевские Бани
Фармацевтический колледж
Славяночка
Зоовет Плюс
Суши wok
Суши
Фармацевтический Филиал ГБОУ СПО...
ЧОУ ВО « Академия туризма и...
ШИНХАУС
Магазин шин и дисков
Монетка
ДиалланБайкал
СДЮСШОР по греко-римской борьбе
Три Корейца
Магазин автозапчастей
Pizza Mia
Пиццерия
Лукойл
Участковый пункт полиции
Салоны цветов Элит-Букет
Цветочный магазин
Робот-Мойка
Парковка у ТЦ Карнавал
Mama restaurant
Банкомат СберБанк
Пятёрочка
"Ермолино"
Магнит
Продуктовые Рынки
Конгресс-отель Екатеринбург
FISSMAN
Магазин кухонных принадлежностей
ТЦ "Карнавал"
Аптека

ул. Сазонова
Автосервис Форд 96 | Развал-схождение...
Автомастерская
ФРАНСМОТОРС, Автосервис...
Краска Маркет
Магазин красок
Автомойка самообслуживания
Express-Шина
МЕТСОЛ
Всё для сварочных работ
030744
ВВ
248
ВВ
247
ВВ
132
ВВ
ул. Черепанова
Сервис
Товарная ул.
Красное&Белое
Магазин спиртных напитков
Fix Price
Универсальный магазин
Гармония
Визави
Немо
249
ВВ
Shverdin.shop, интернет-магазин
148
AS
Пегас Авто
Детский сад № 152 "Аистенок"
Детский сад №212
250
ВВ
149
ВВ
Готвальда
Easy Beasy C
Квартира
Здравница
ЭРИС
Аптека
Жилой квартал «Татлин»
ООО"Столица 96"
Детский Сад № 286
Детский сад № 248
0307433
ВВ
Строительный двор
Строительный магазин
171
ВВ
Виланд Электрик РУС
Сантехник
Магазин сантехники
0207538
ВВ
Спутник Авто
Магнит
Пятёрочка
"РеалМИ"
Wildberries
Надежда плюс
0301128
AS
Земская Больница
170
ВВ
455
ВВ
Puncherstore
Магазин спорттоваров
Castrol

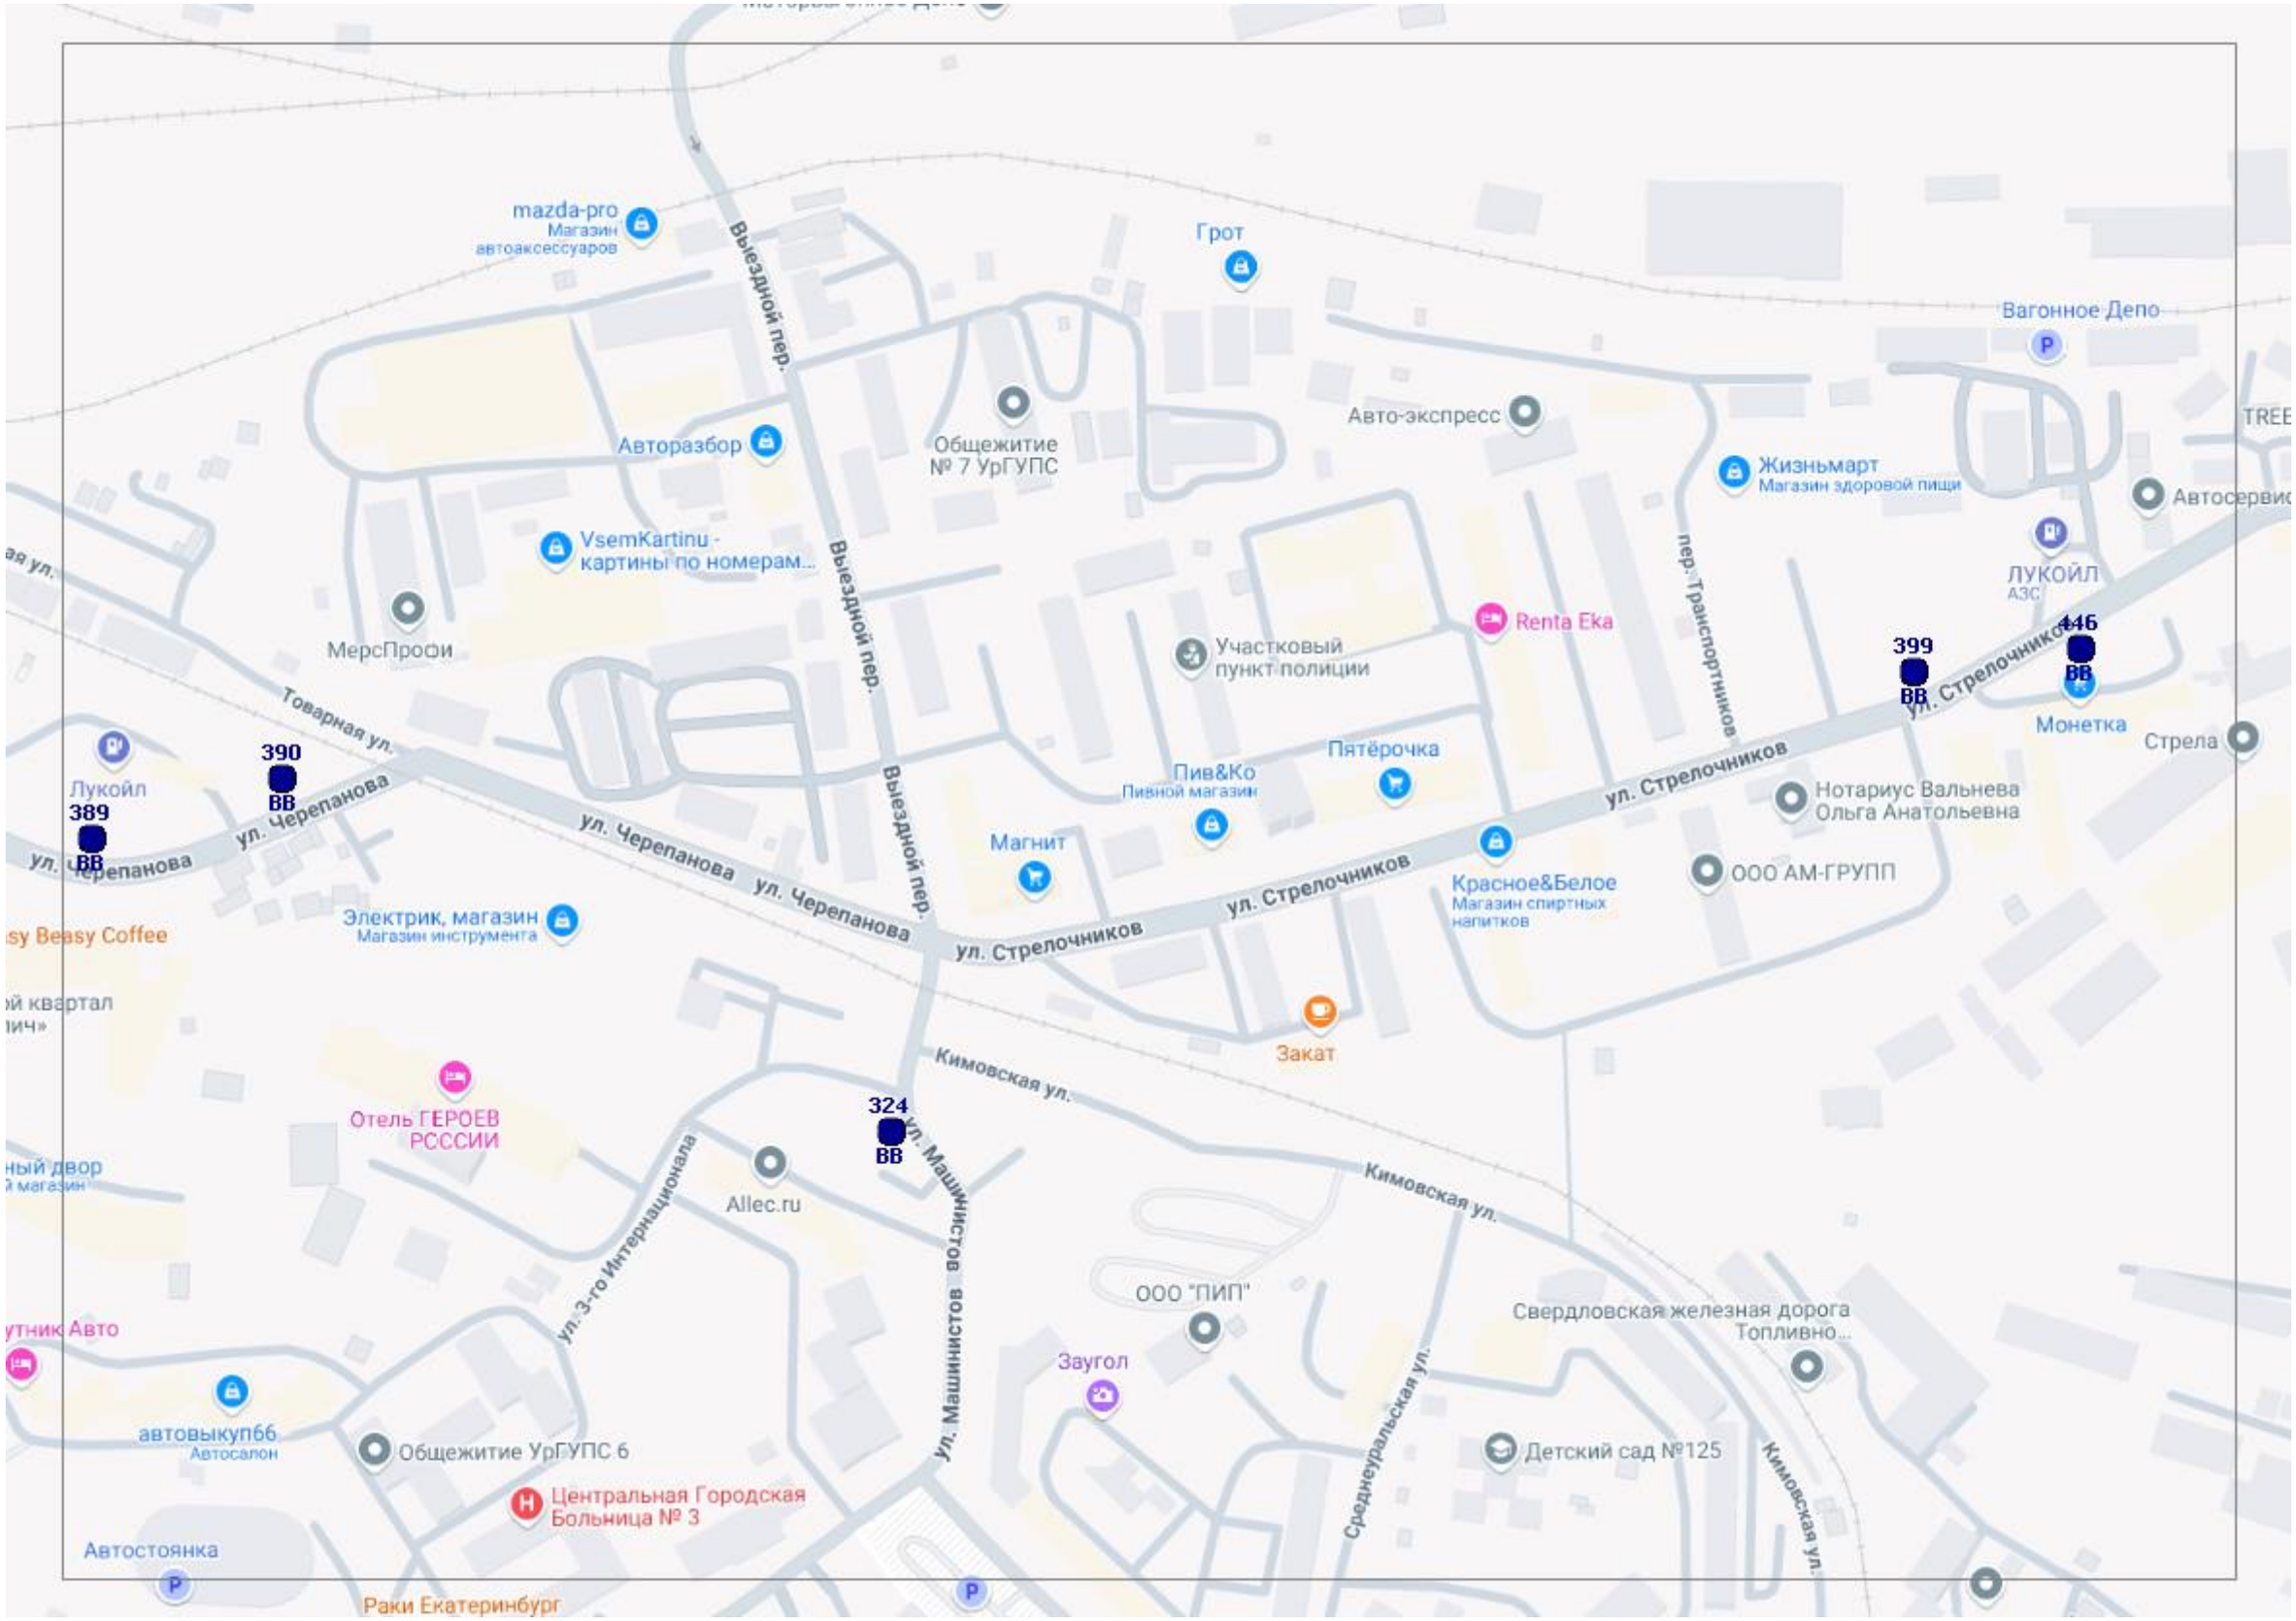
mazda-pro
Магазин автоаксессуаров
Выездной пер.
Грот
Вагонное Депо
Авторазбор
Общежитие № 7 УрГУПС
Авто-экспресс
Жизньмарт
Магазин здоровой пищи
Автосервис
VsemKartinu - картины по номерам...
ЛУКОЙЛ
АЗС
МерсПрофи
Renta Eka
Участковый пункт полиции
пер. Транспортников
399
446
ул. Стрелочников
Монетка
Стрела
Товарная ул.
390
Пив&Ко
Пивной магазин
Пятёрочка
Нотариус Вальнева Ольга Анатольевна
Лукойл
389
ул. Черепанова
Магнит
ул. Стрелочников
Красное&Белое
Магазин спиртных напитков
ООО АМ-ГРУПП
Электрик, магазин
Магазин инструмента
Закат
Кимовская ул.
Отель ГЕРОЕВ РОССИИ
324
ул. Машинистов
ул. 3-го Интернационала
Allec.ru
ООО "ПИП"
Свердловская железная дорога
Топливно...
Заугол
автовыкуп66
Автосалон
Общежитие УрГУПС 6
Детский сад №125
Среднеуральская ул.
Центральная Городская Больница № 3
Автостоянка
Раки Екатеринбург

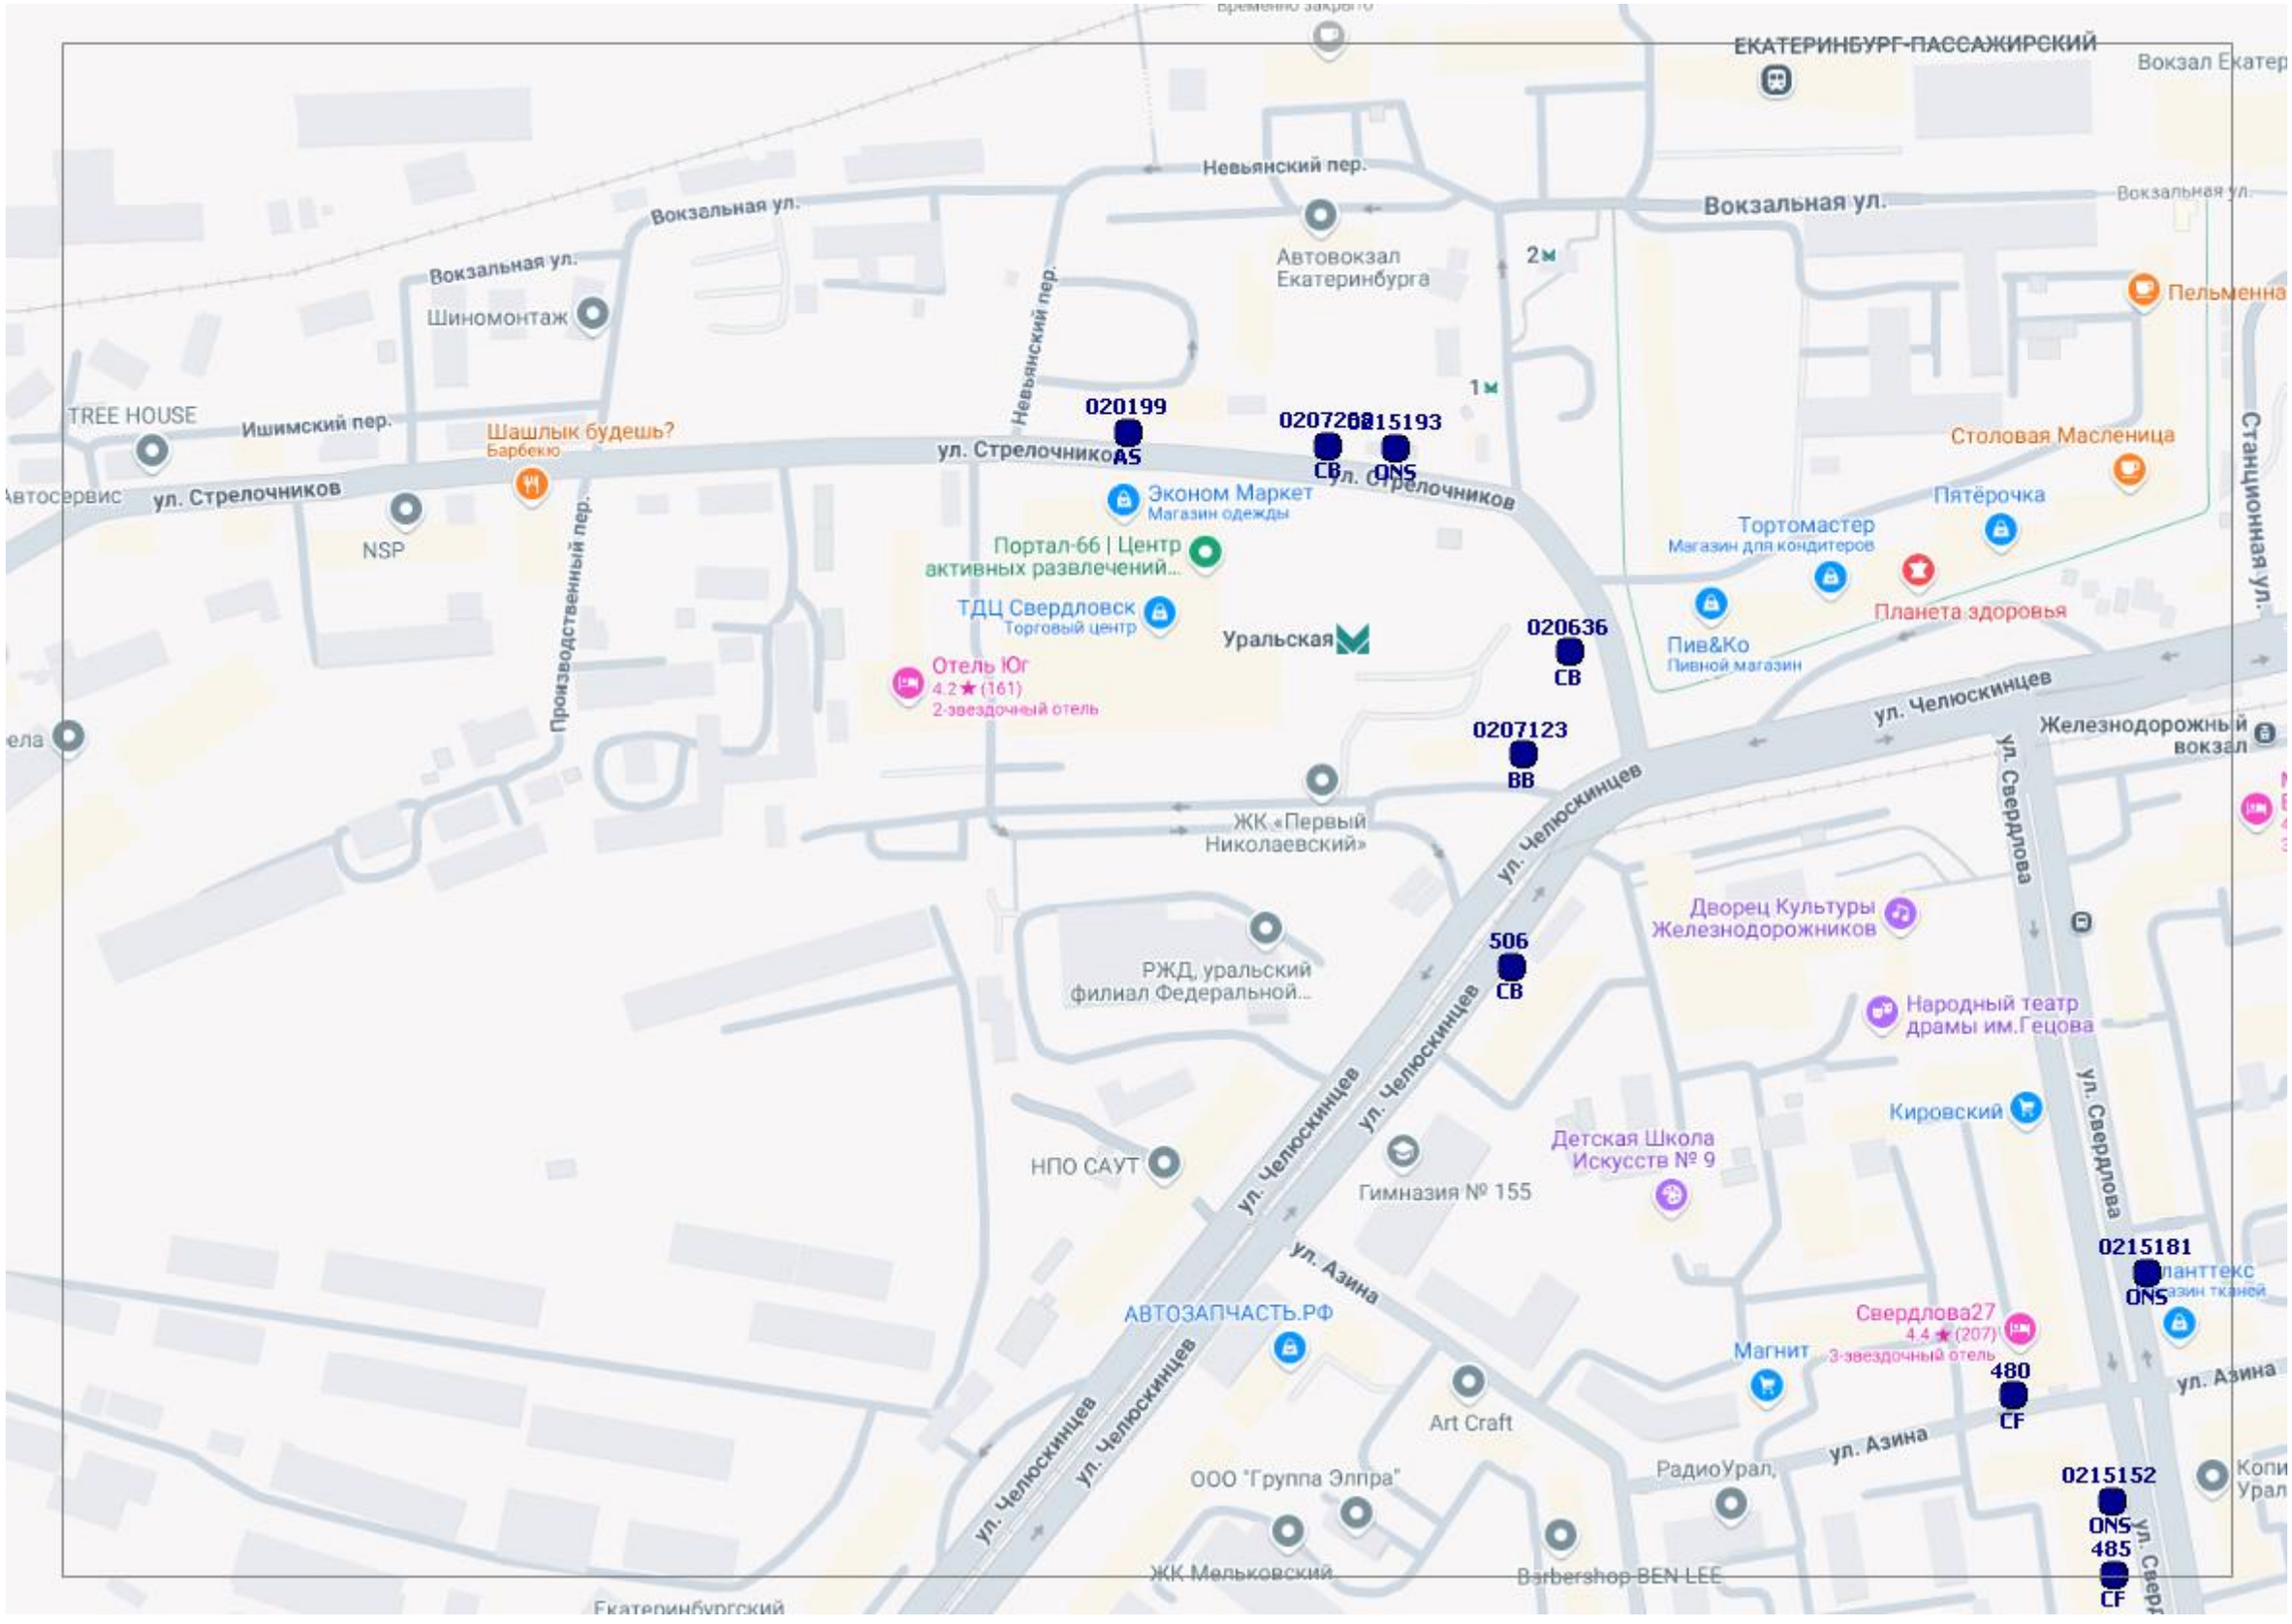
ЕКАТЕРИНБУРГ-ПАССАЖИРСКИЙ
Вокзал Екатер
Невьянский пер.
Вокзальная ул.
Вокзальная ул.
Вокзальная ул.
Автовокзал Екатеринбурга
2м
1м
Пельменна
Шиномонтаж
TREE HOUSE
Ишимский пер.
Шашлык будешь?
Барбекю
020199
AS
0207208
CB
0215193
ONS
ул. Стрелочников
ул. Стрелочников
ул. Стрелочников
Невьянский пер.
Производственный пер.
NSP
Эконом Маркет
Магазин одежды
Портал-66 | Центр активных развлечений...
ТДЦ Свердловск
Торговый центр
Уральская
Отель Юг
4.2★(161)
2-звездочный отель
Столовая Масленица
Пятёрочка
Тортомастер
Магазин для кондитеров
Планета здоровья
Пив&Ко
Пивной магазин
020636
CB
0207123
BB
Станционная ул.
ул. Челюскинцев
Железнодорожный вокзал
ул. Свердлова
ЖК «Первый Николаевский»
Дворец Культуры Железнодорожников
506
CB
РЖД, уральский филиал Федеральной...
Народный театр драмы им.Гецова
Кировский
НПО САУТ
Гимназия № 155
Детская Школа Искусств № 9
ул. Челюскинцев
ул. Челюскинцев
ул. Челюскинцев
ул. Челюскинцев
ул. Азина
0215181
ONS
Свердлова27
4.4★(207)
3-звездочный отель
АВТОЗАПЧАСТЬ.РФ
Магнит
480
CF
ул. Азина
ул. Азина
Art Craft
ООО "Группа Элпра"
РадиоУрал,
0215152
ONS
485
CF
ЖК Мельковский
Barbershop BEN LEE
Екатеринбургский

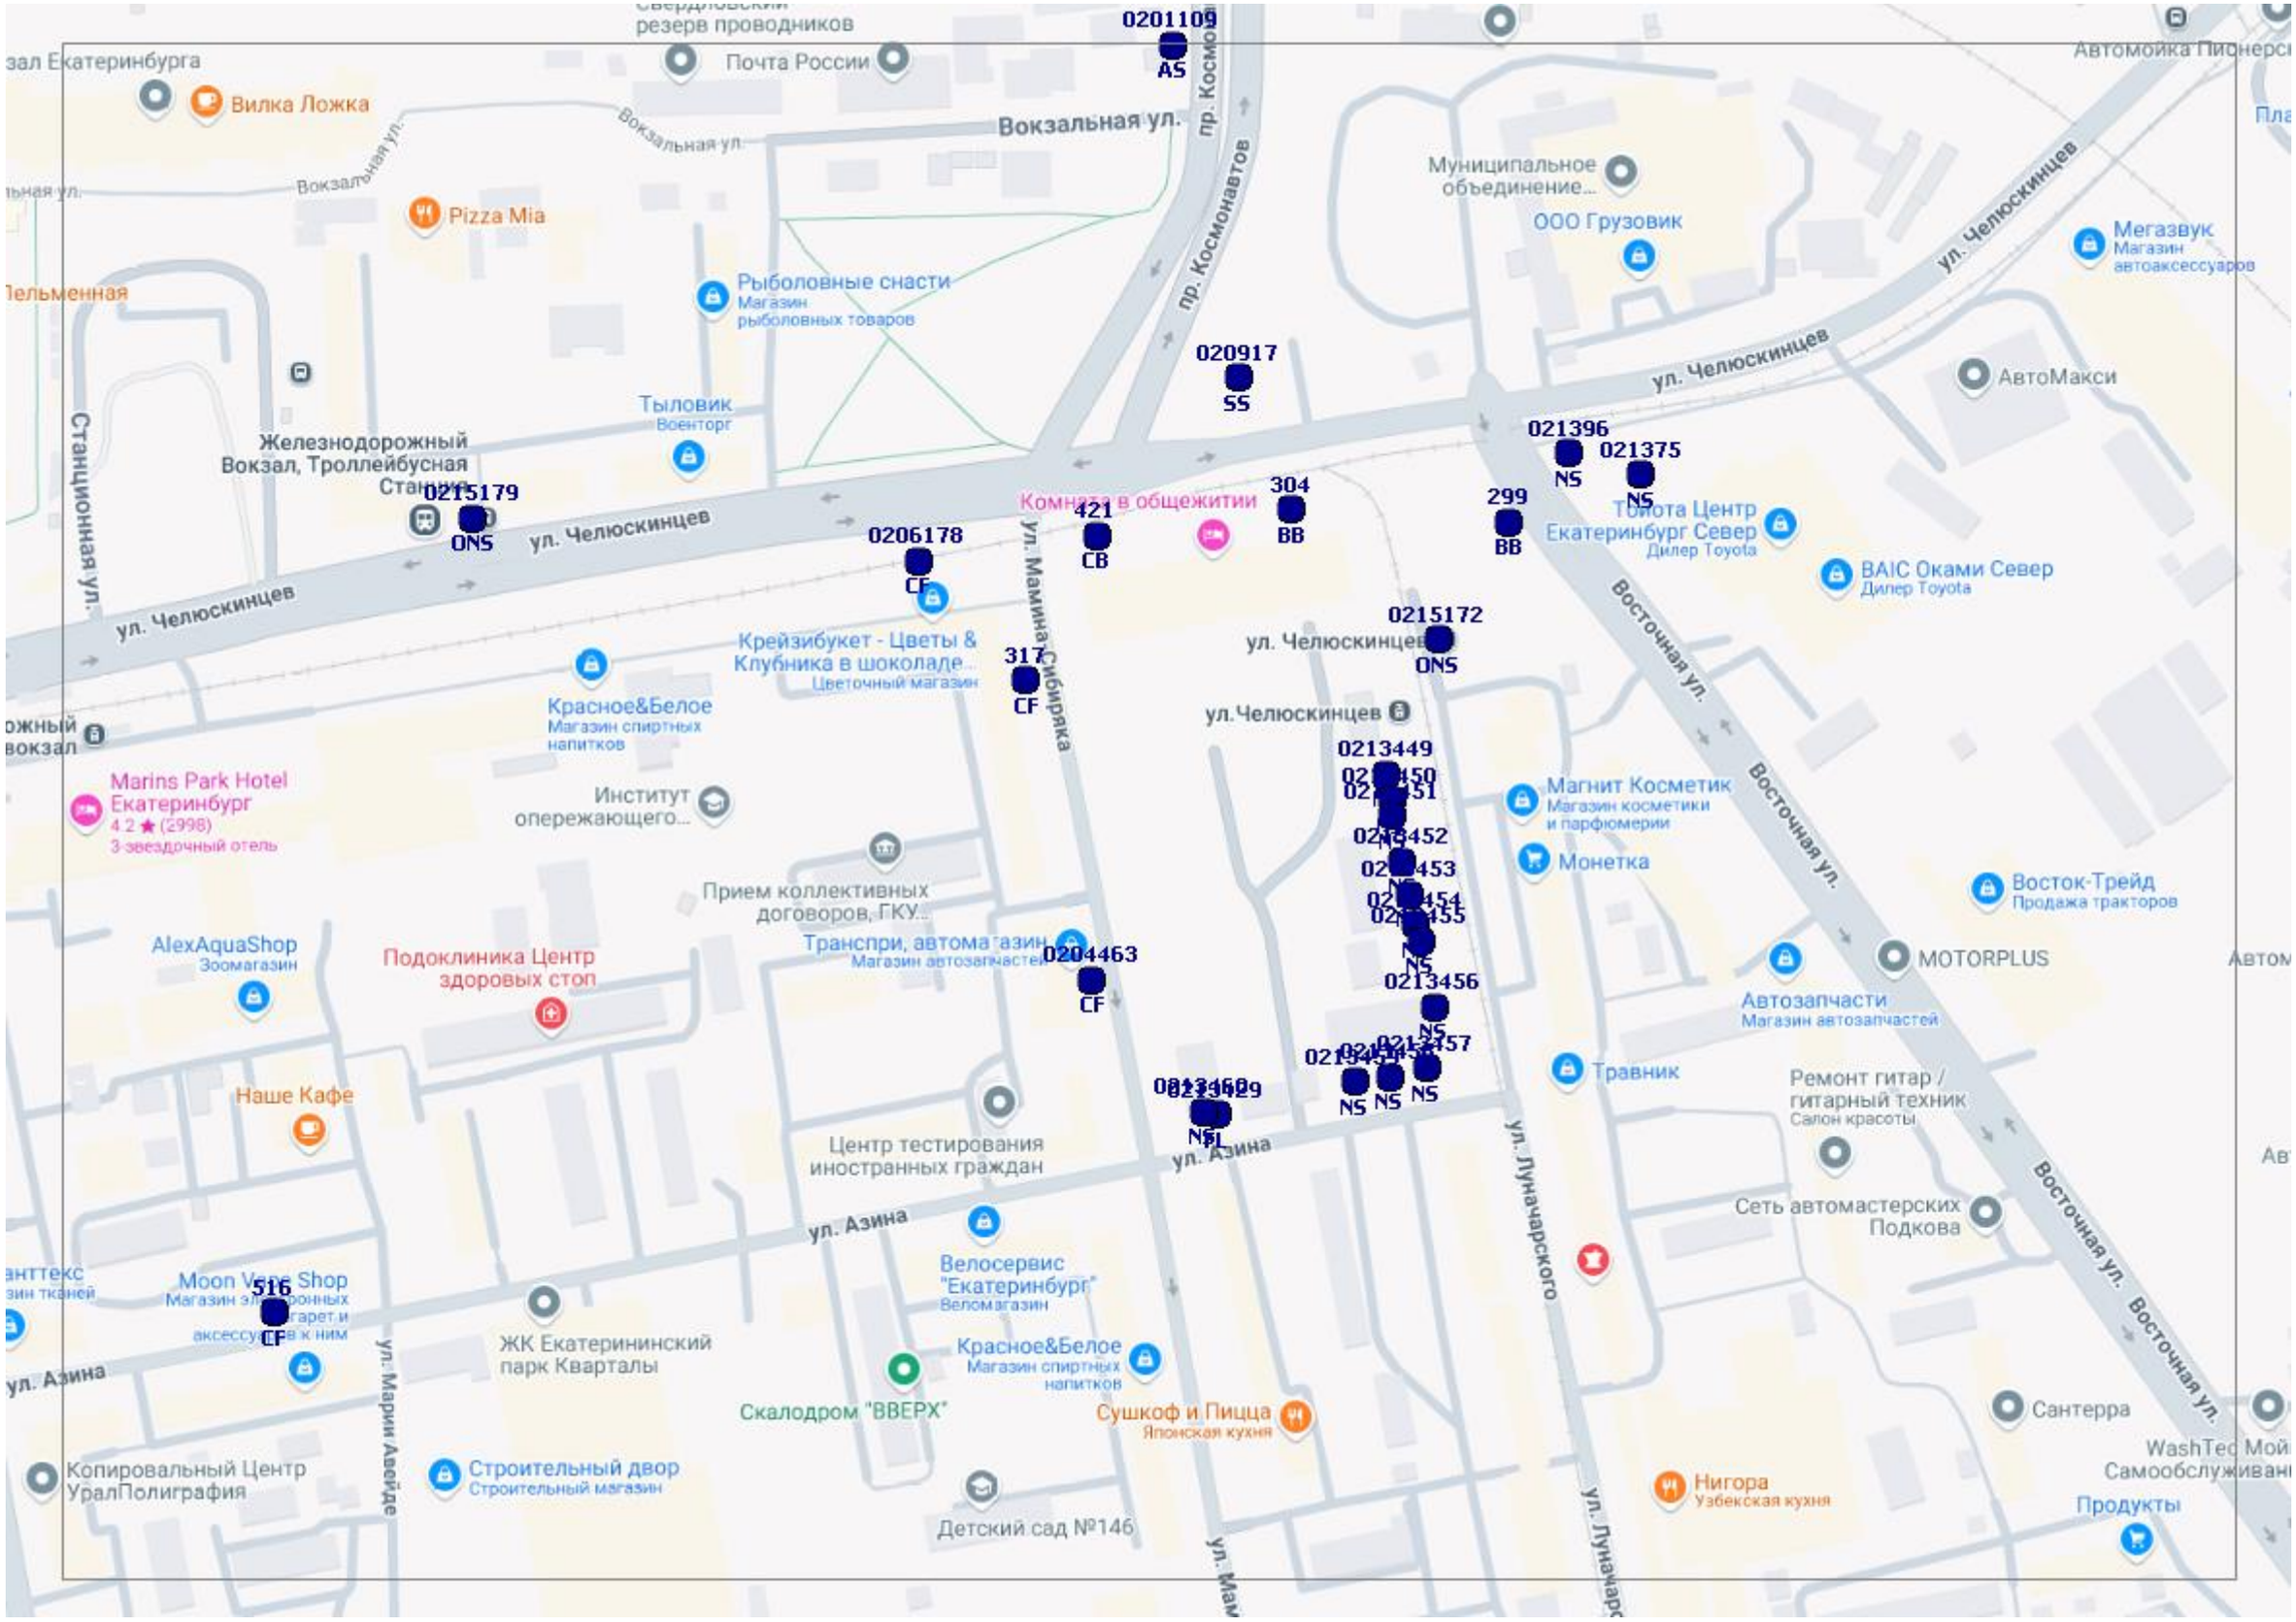
Вокзальная ул.
пр. Космонавтов
ул. Челюскинцев
ул. Мамина-Сибиряка
Восточная ул.
ул. Азина
ул. Луначарского
Станционная ул.
ул. Марии Авейде
Железнодорожный Вокзал, Троллейбусная Станция
Почта России
Вилка Ложка
Pizza Mia
Рыболовные снасти
Магазин рыболовных товаров
Тыловик
Военторг
Муниципальное объединение...
ООО Грузовик
Мегазвук
Магазин автоаксессуаров
АвтоМакси
Комната в общежитии
Toyota Центр Екатеринбург Север
Дилер Toyota
BAIC Оками Север
Дилер Toyota
Крейзибукет - Цветы & Клубника в шоколаде...
Цветочный магазин
Красное&Белое
Магазин спиртных напитков
Marins Park Hotel Екатеринбург
4.2 ★ (2998)
3-звездочный отель
Институт опережающего...
Прием коллективных договоров, ГКУ...
Транспри, автомагазин
Магазин автозапчастей
Подоклиника Центр здоровых стоп
AlexAquaShop
Зоомагазин
Наше Кафе
Центр тестирования иностранных граждан
Велосервис "Екатеринбург"
Веломагазин
ЖК Екатерининский парк Кварталы
Скалодром "ВВЕРХ"
Сушкоф и Пицца
Японская кухня
Строительный двор
Строительный магазин
Детский сад №146
Копировальный Центр УралПолиграфия
Магнит Косметик
Магазин косметики и парфюмерии
Монетка
Восток-Трейд
Продажа тракторов
MOTORPLUS
Автозапчасти
Магазин автозапчастей
Травник
Ремонт гитар / гитарный техник
Салон красоты
Сеть автомастерских Подкова
Сантерра
Нигора
Узбекская кухня
Продукты
0201109 AS
020917 SS
021396 NS
021375 NS
0215179 ONS
0206178 CF
421 CB
304 BB
299 BB
0215172 ONS
317 CF
0213449
0213452
0213453
0213454
0213455
0213456
0213457
0213460
0213459
0204463 CF
516 CF

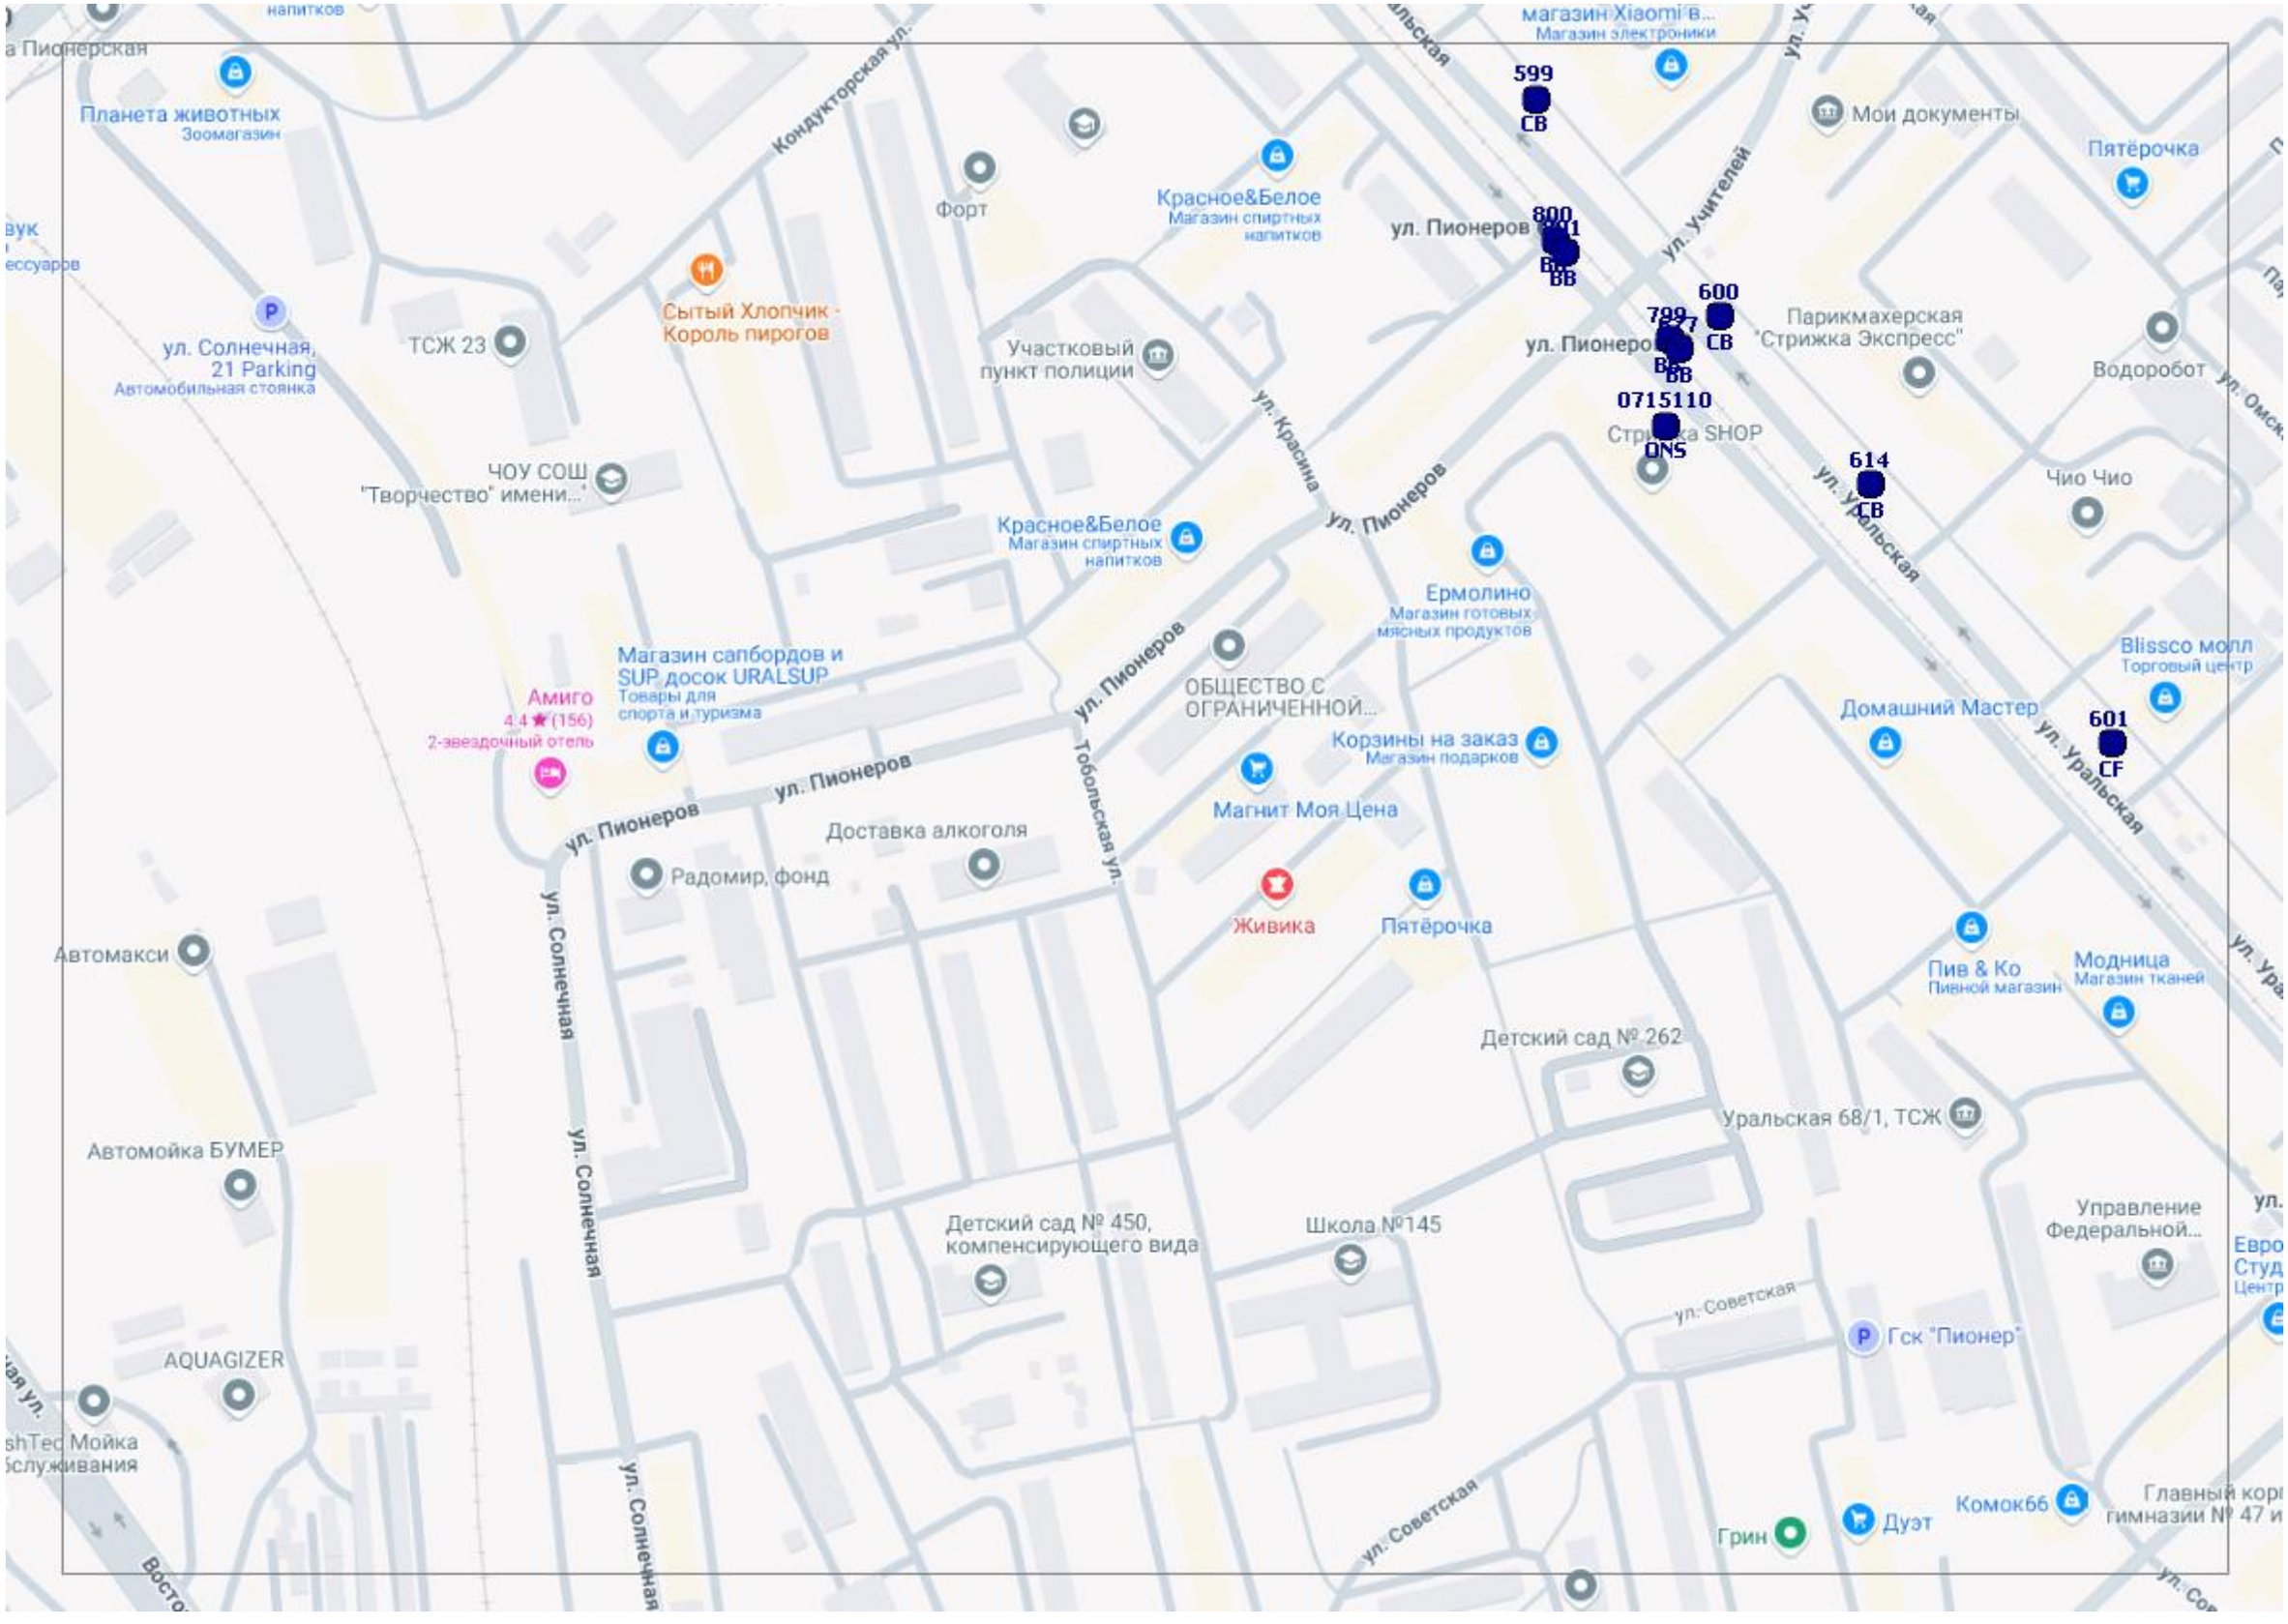
599
СВ
800
ВВ
600
СВ
799
ВВ
0715110
ONS
614
СВ
601
CF
ул. Пионеров
ул. Учителей
ул. Красина
ул. Уральская
Кондукторская ул.
Тобольская ул.
ул. Солнечная
ул. Советская
Планета животных
Зоомагазин
Форт
Красное&Белое
Магазин спиртных напитков
Мои документы
Пятёрочка
Сытый Хлопчик - Король пирогов
ул. Солнечная, 21 Parking
Автомобильная стоянка
ТСЖ 23
Участковый пункт полиции
Парикмахерская "Стрижка Экспресс"
Водоробот
ЧОУ СОШ "Творчество" имени...
Чио Чио
Ермолино
Магазин готовых мясных продуктов
Магазин сапбордов и SUP досок URALSUP
Товары для спорта и туризма
Амиго
4,4 ★ (156)
2-звездочный отель
ОБЩЕСТВО С ОГРАНИЧЕННОЙ...
Blissco молл
Торговый центр
Домашний Мастер
Корзины на заказ
Магазин подарков
Магнит Моя Цена
Доставка алкоголя
Радомир, фонд
Живика
Автомакси
Пив & Ко
Пивной магазин
Модница
Магазин тканей
Детский сад № 262
Уральская 68/1, ТСЖ
Автомойка БУМЕР
Детский сад № 450, компенсирующего вида
Школа №145
Управление Федеральной...
AQUAGIZER
Гск "Пионер"
Грин
Дуэт
Комок66

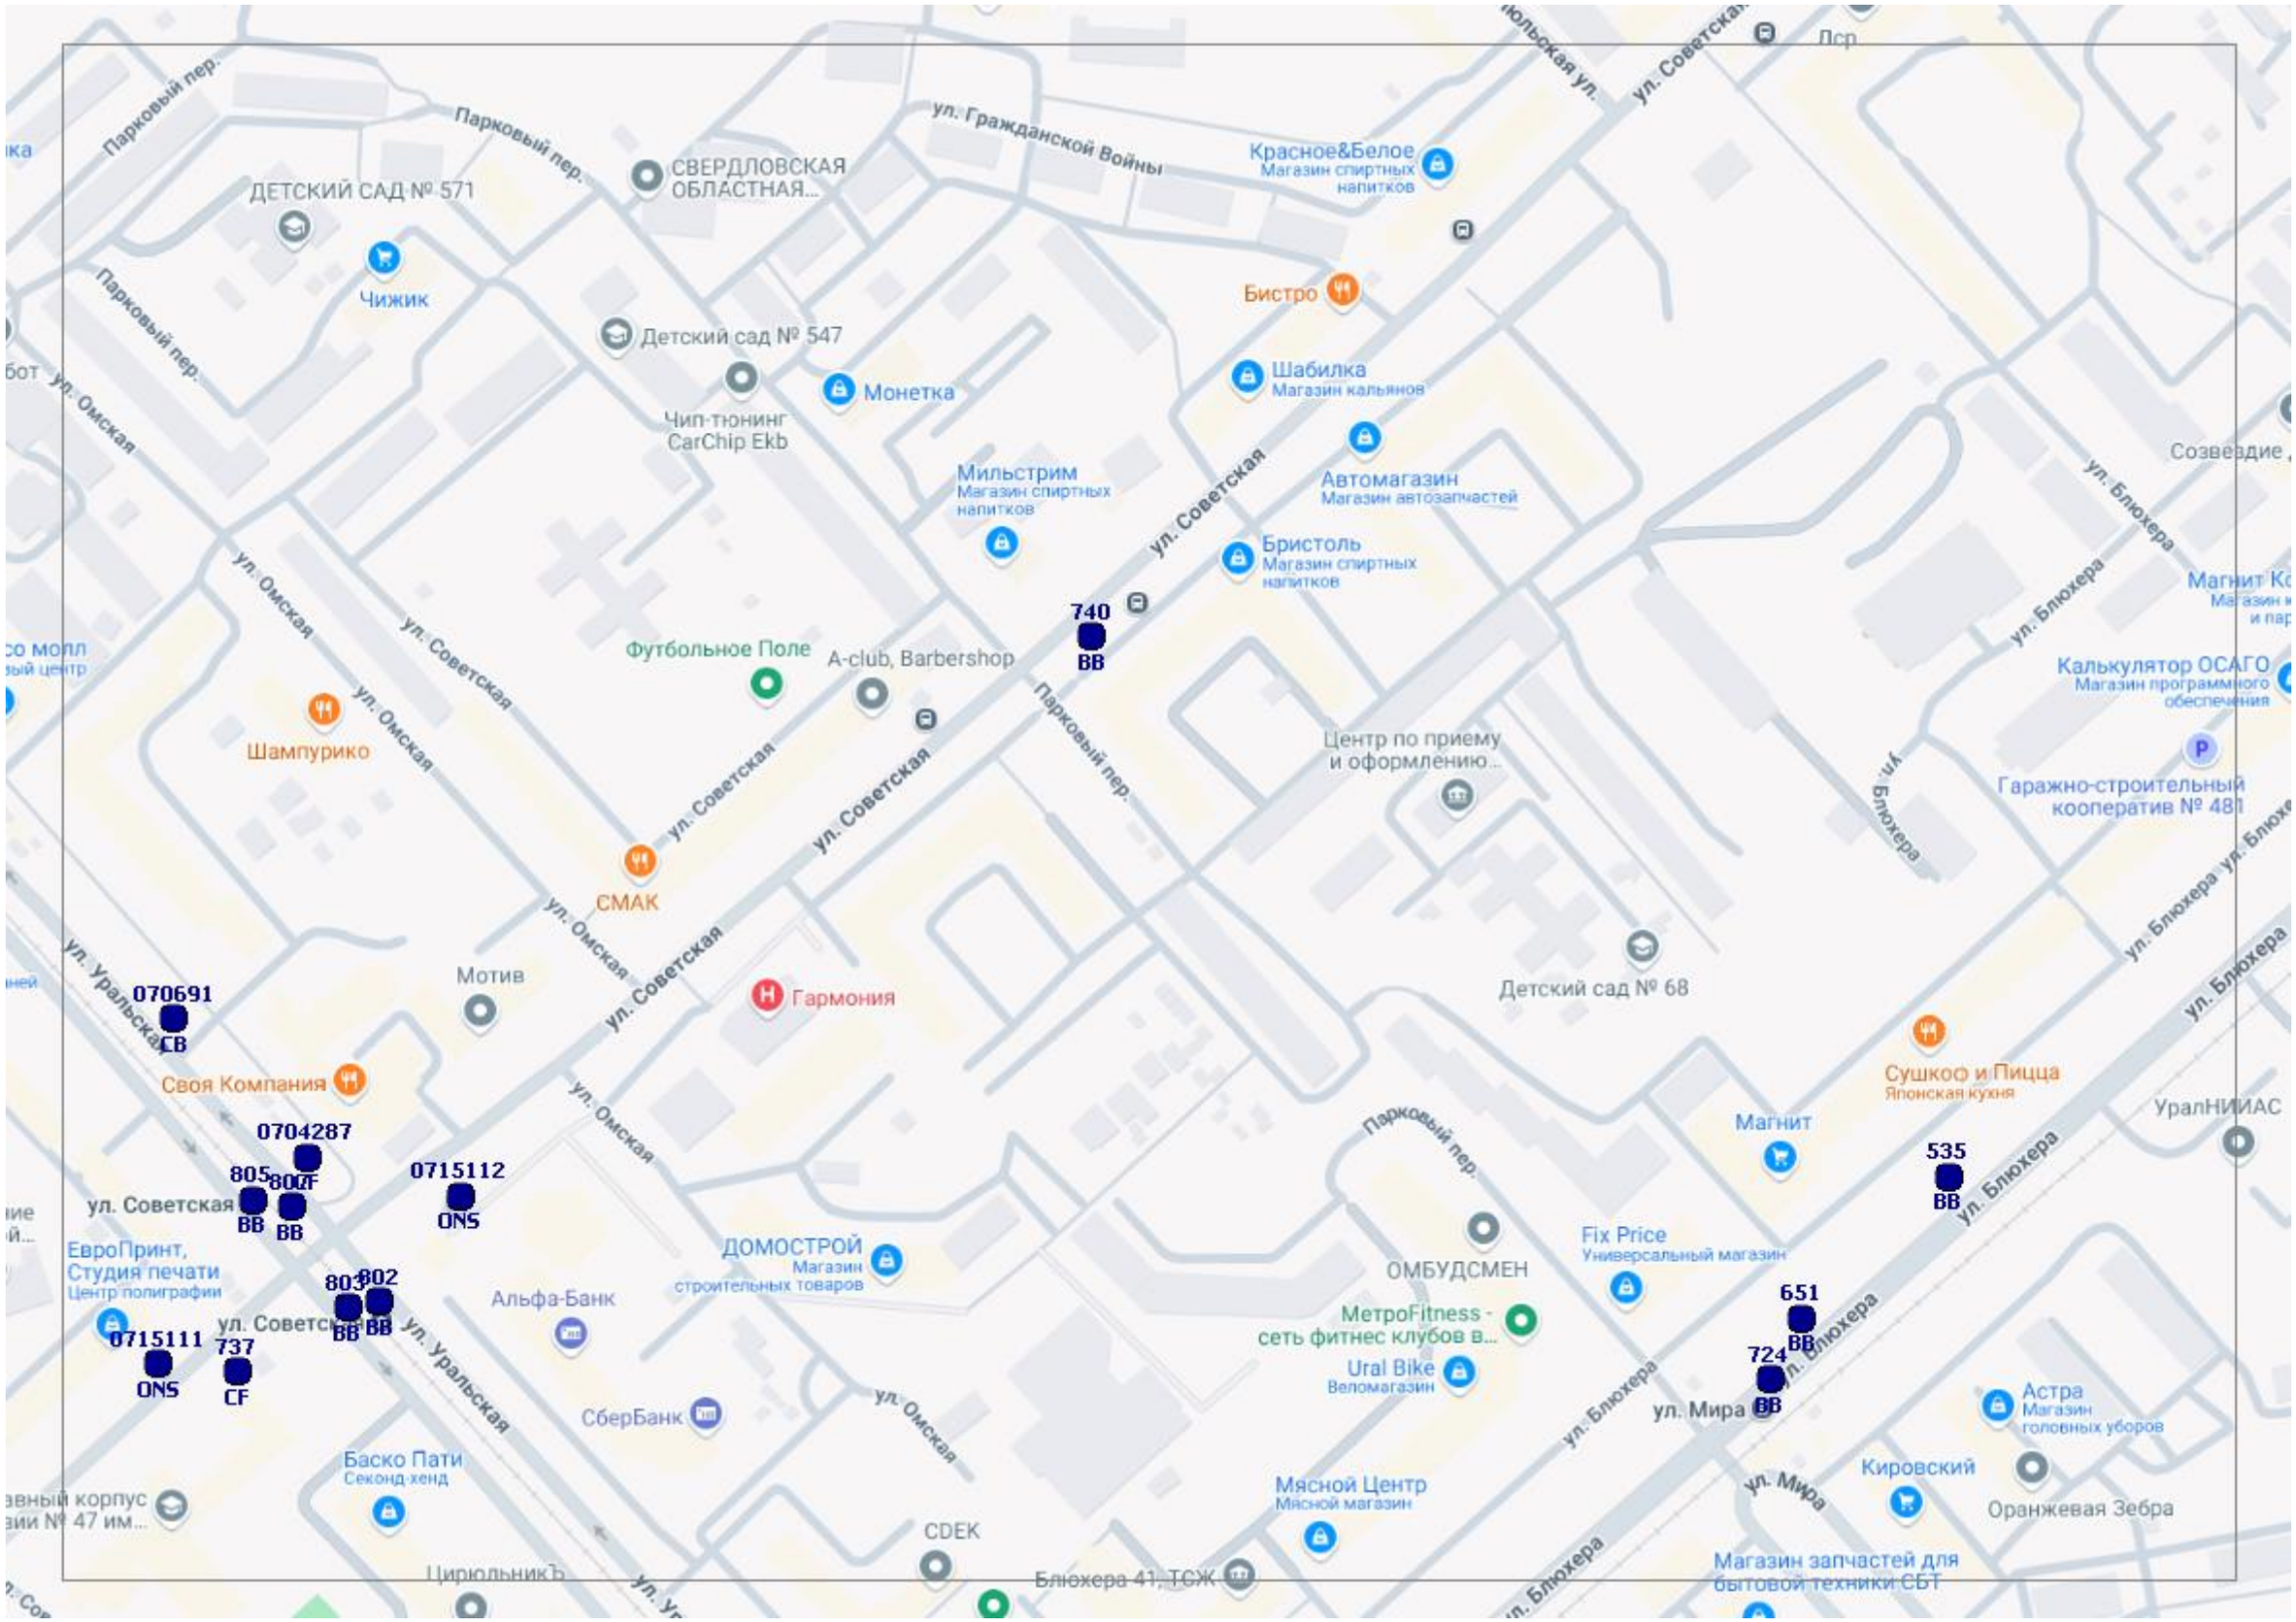
Парковый пер.
ул. Гражданской Войны
ул. Советская
Лср
ДЕТСКИЙ САД № 571
СВЕРДЛОВСКАЯ ОБЛАСТНАЯ...
Красное&Белое
Магазин спиртных напитков
Чижик
Бистро
Детский сад № 547
Чип-тюнинг CarChip Ekb
Монетка
Шабилка
Магазин кальянов
Мильстрим
Магазин спиртных напитков
Автомагазин
Магазин автозапчастей
Бристоль
Магазин спиртных напитков
ул. Омская
ул. Блюхера
Созвездие
740
BB
Футбольное Поле
A-club, Barbershop
Шампурико
Центр по приему и оформлению...
Калькулятор ОСАГО
Магазин программного обеспечения
Гаражно-строительный кооператив № 481
СМАК
Мотив
Гармония
070691
CB
Своя Компания
0704287
805
802
CF
BB
0715112
ONS
ул. Советская
ЕвроПринт, Студия печати
Центр полиграфии
803
0715111
737
ДОМОСТРОЙ
Магазин строительных товаров
Альфа-Банк
СберБанк
Баско Пати
Секонд-хенд
ул. Уральская
ул. Омская
Детский сад № 68
ОМБУДСМЕН
Fix Price
Универсальный магазин
МетроFitness - сеть фитнес клубов в...
Ural Bike
Веломагазин
Сушкоф и Пицца
Японская кухня
Магнит
535
651
724
ул. Мира
УралНИИАС
Астра
Магазин головных уборов
Кировский
Оранжевая Зебра
Мясной Центр
Мясной магазин
CDEK
Блюхера 41, ТСЖ
Магазин запчастей для бытовой техники СБТ

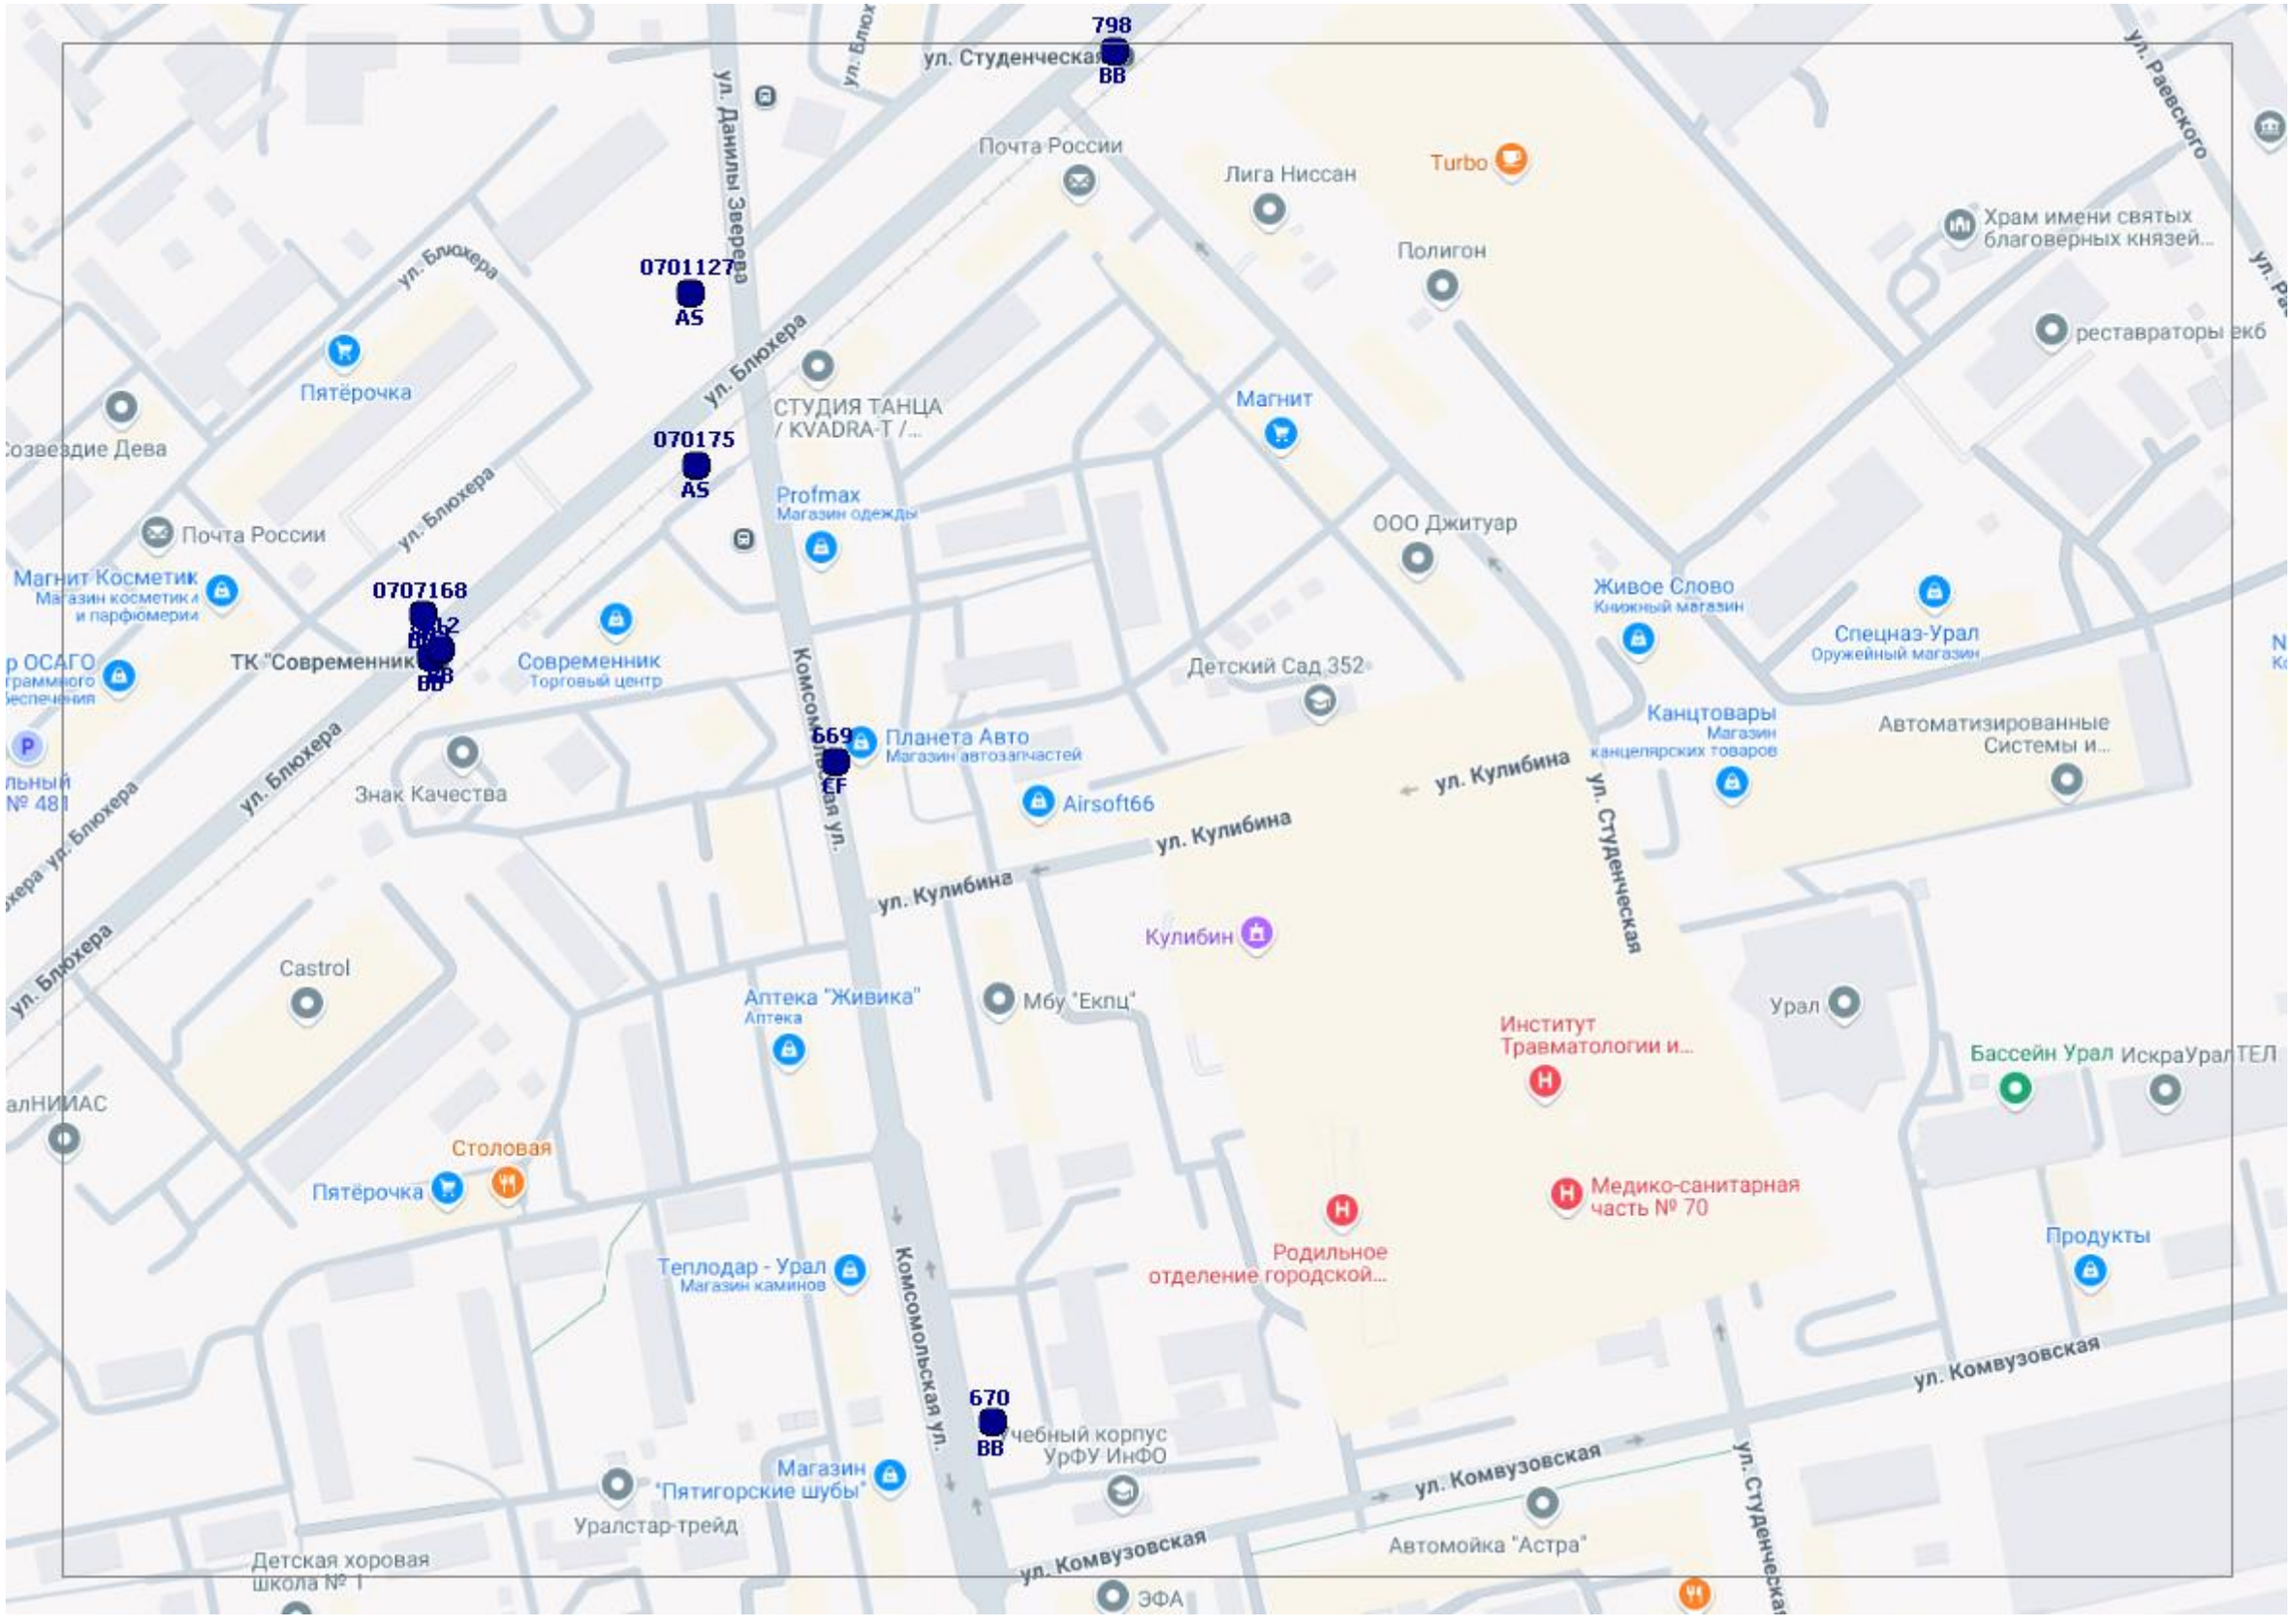
798
BB
0701127
AS
070175
AS
0707168
669
CF
670
BB
ул. Студенческая
ул. Данилы Зверева
ул. Блюхера
ул. Раевского
ул. Кулибина
ул. Комвузовская
Комсомольская ул.
Почта России
Лига Ниссан
Turbo
Полигон
Храм имени святых благоверных князей...
реставраторы екб
Пятёрочка
СТУДИЯ ТАНЦА / KVADRA-T /...
Магнит
Созвездие Дева
Profmax
Магазин одежды
ООО Джитуар
Почта России
Магнит Косметик
Магазин косметики и парфюмерии
Живое Слово
Книжный магазин
Спецназ-Урал
Оружейный магазин
ТК "Современник"
Современник
Торговый центр
Детский Сад 352
Планета Авто
Магазин автозапчастей
Канцтовары
Магазин канцелярских товаров
Автоматизированные Системы и...
Знак Качества
Airsoft66
Кулибин
Castrol
Аптека "Живика"
Аптека
Мбу "Екпц"
Институт Травматологии и...
Урал
Бассейн Урал
ИскраУралТЕЛ
Столовая
Пятёрочка
Медико-санитарная часть № 70
Родильное отделение городской...
Теплодар - Урал
Магазин каминов
Продукты
Учебный корпус УрФУ ИнФО
Магазин "Пятигорские шубы"
Уралстар-трейд
Автомойка "Астра"
Детская хоровая школа № 1
ЭФА

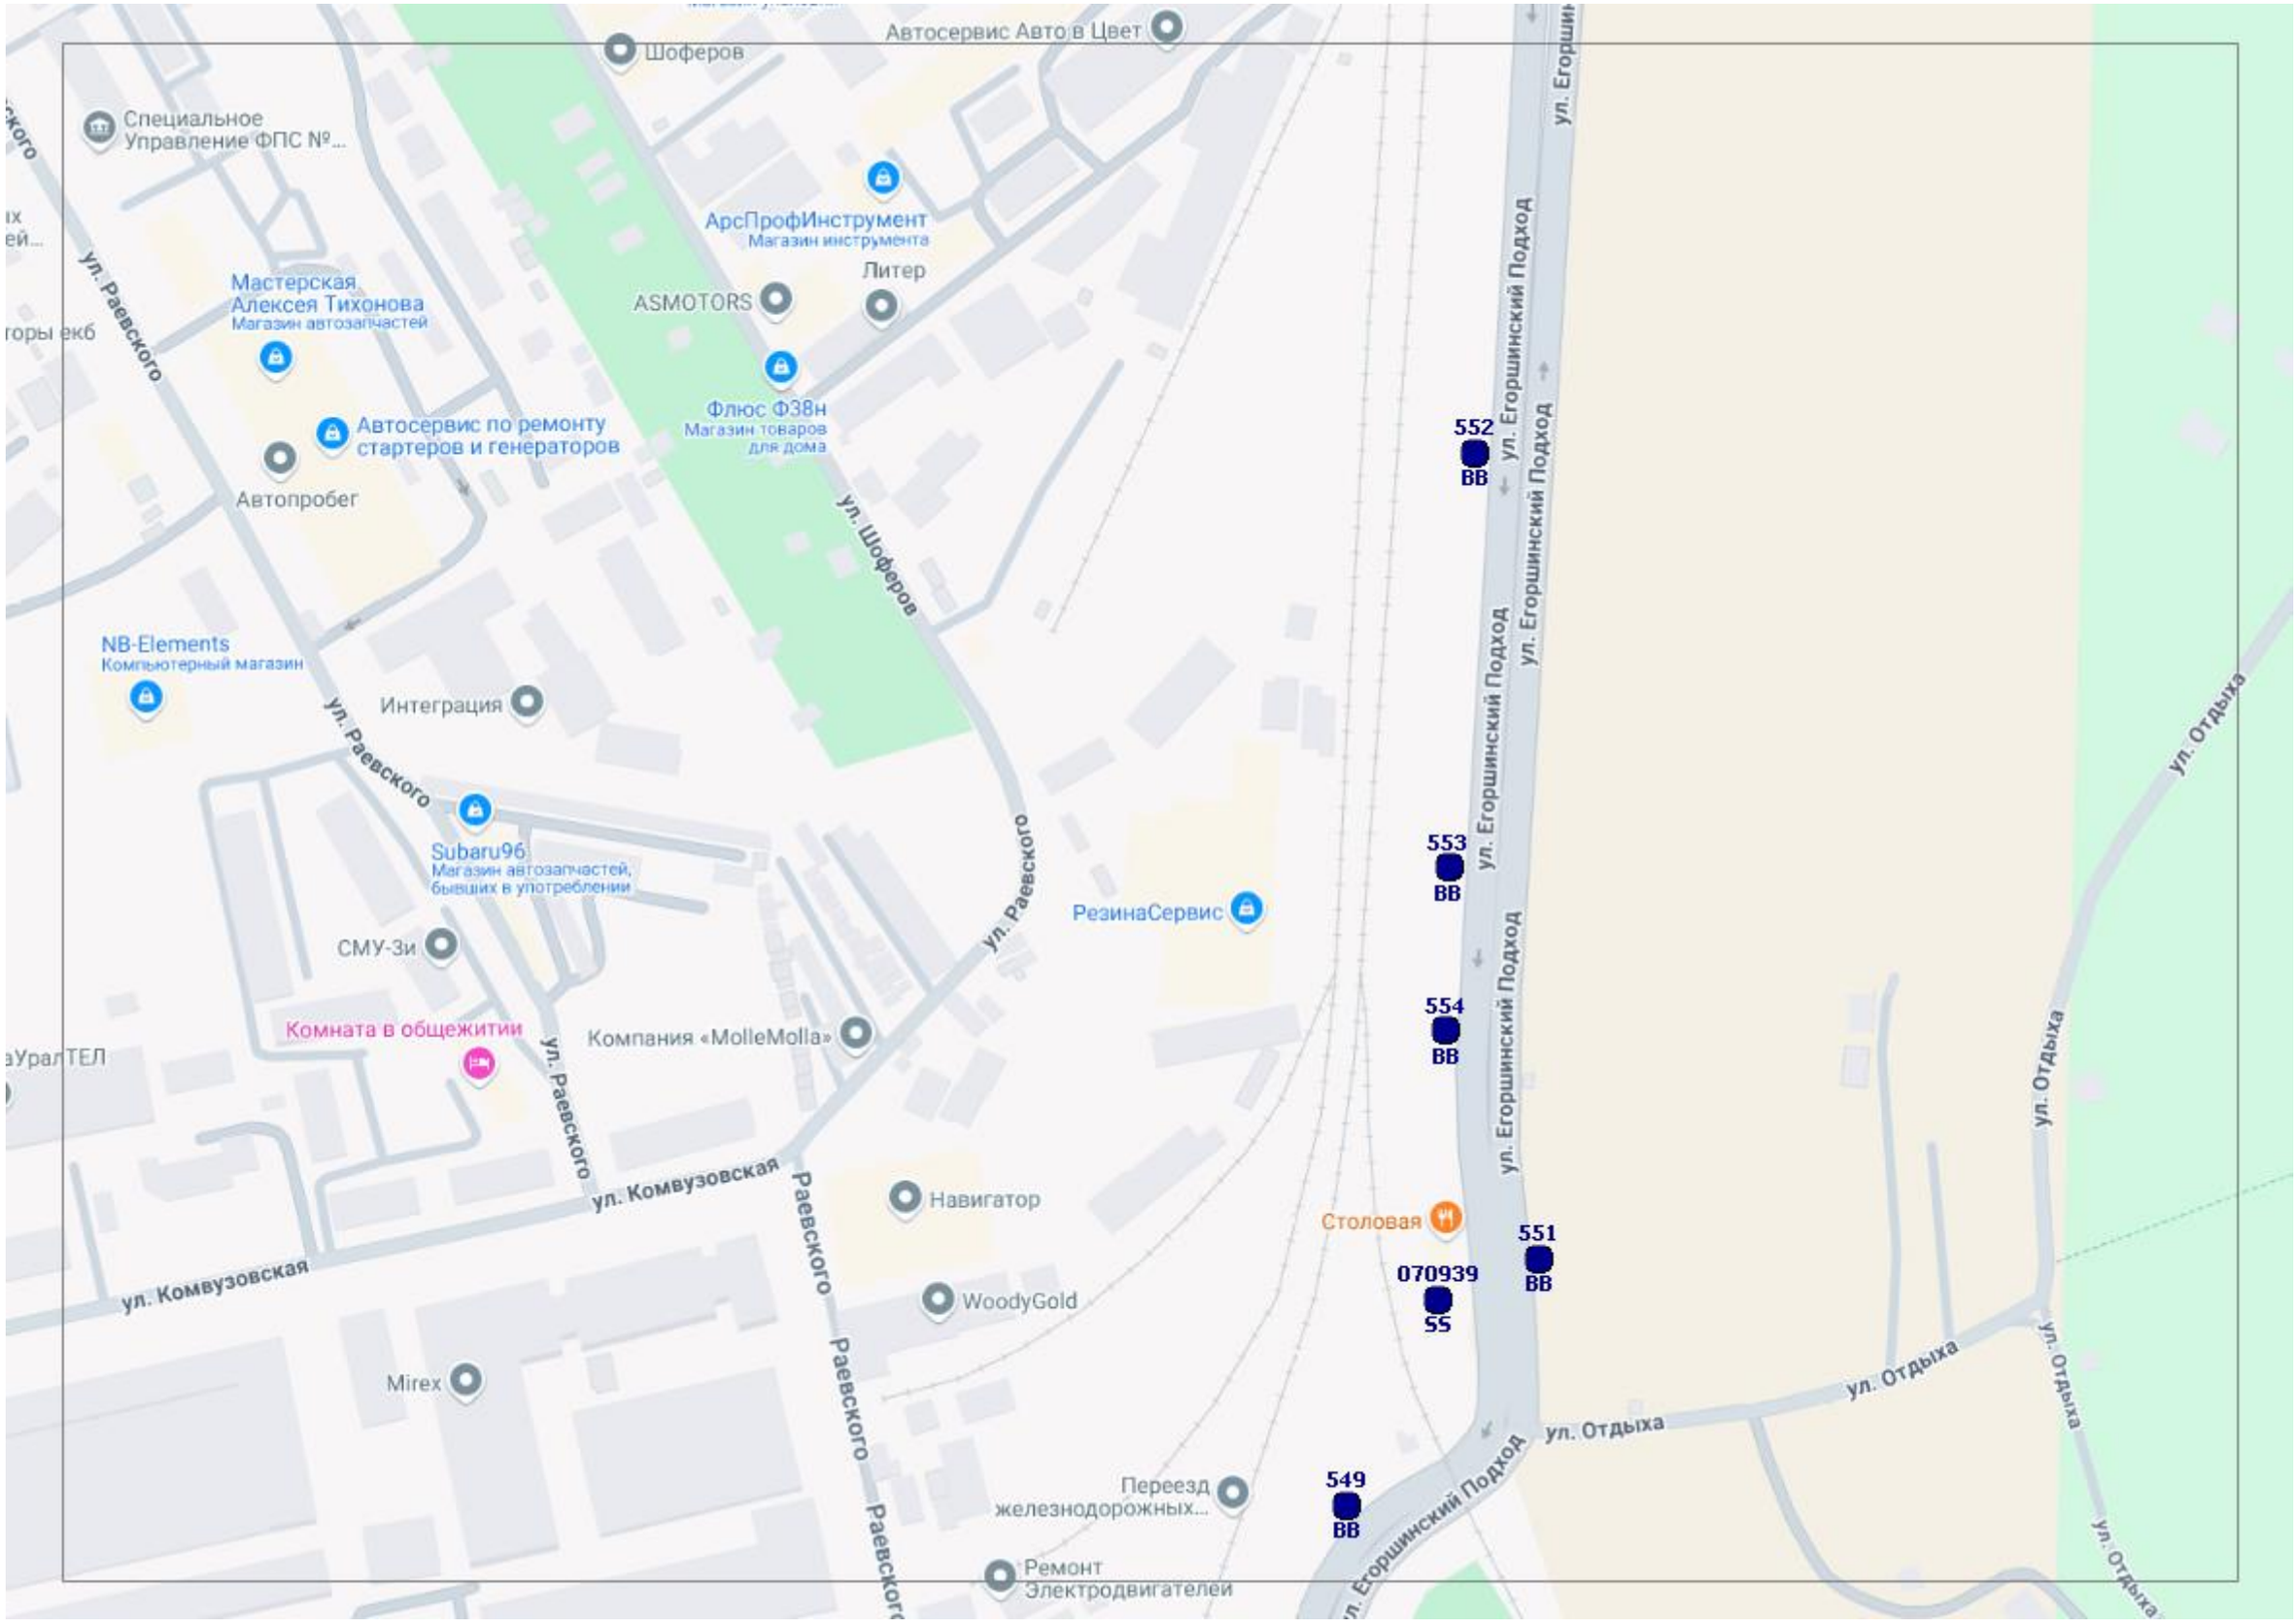
Шоферов
Автосервис Авто в Цвет
Специальное Управление ФПС №...
АрсПрофИнструмент
Магазин инструмента
Литер
ASMOTORS
Мастерская Алексея Тихонова
Магазин автозапчастей
Флюс Ф38н
Магазин товаров для дома
Автосервис по ремонту стартеров и генераторов
Автопробег
ул. Раевского
ул. Шоферов
ул. Егоршинский Подход
552
ВВ
NB-Elements
Компьютерный магазин
Интеграция
Subaru96
Магазин автозапчастей, бывших в употреблении
РезинаСервис
553
ВВ
СМУ-3и
Комната в общежитии
Компания «MolleMolla»
554
ВВ
ул. Комвузовская
Навигатор
Столовая
551
ВВ
070939
55
WoodyGold
Mirex
ул. Отдыха
549
ВВ
Переезд железнодорожных...
Ремонт Электродвигателей

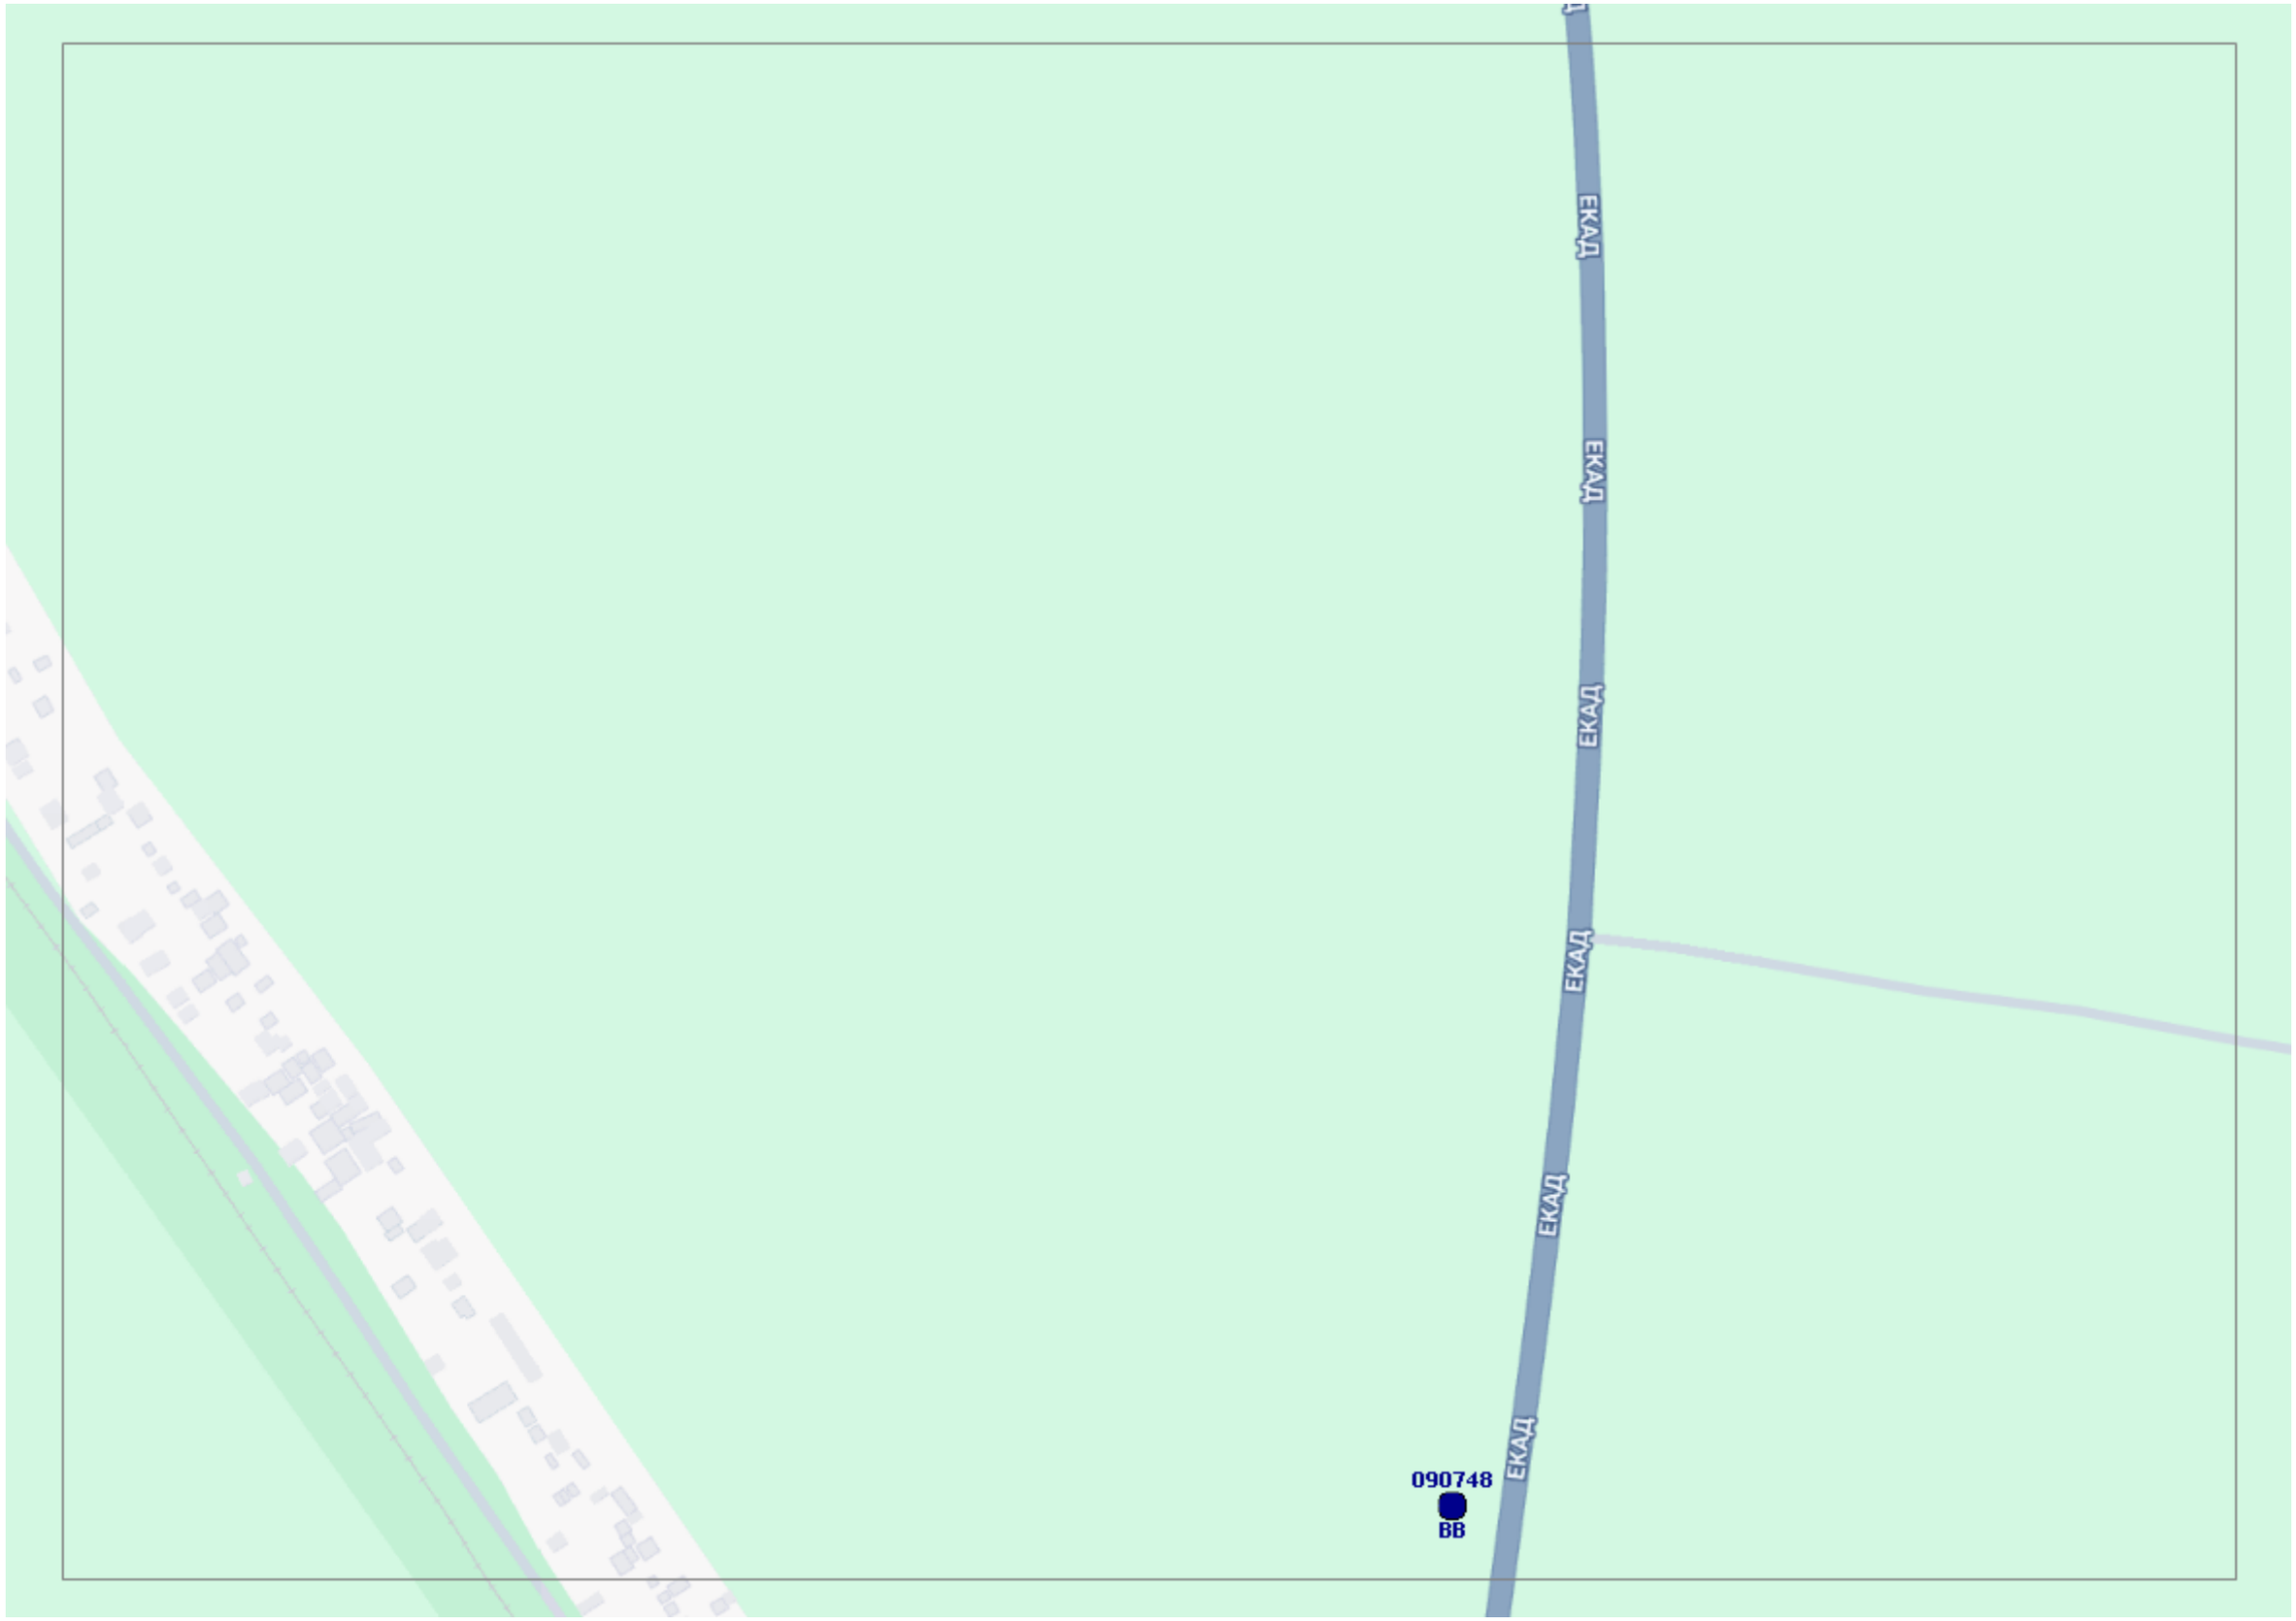
ЕКАД
ЕКАД
ЕКАД
ЕКАД
ЕКАД
ЕКАД
090748
ВВ

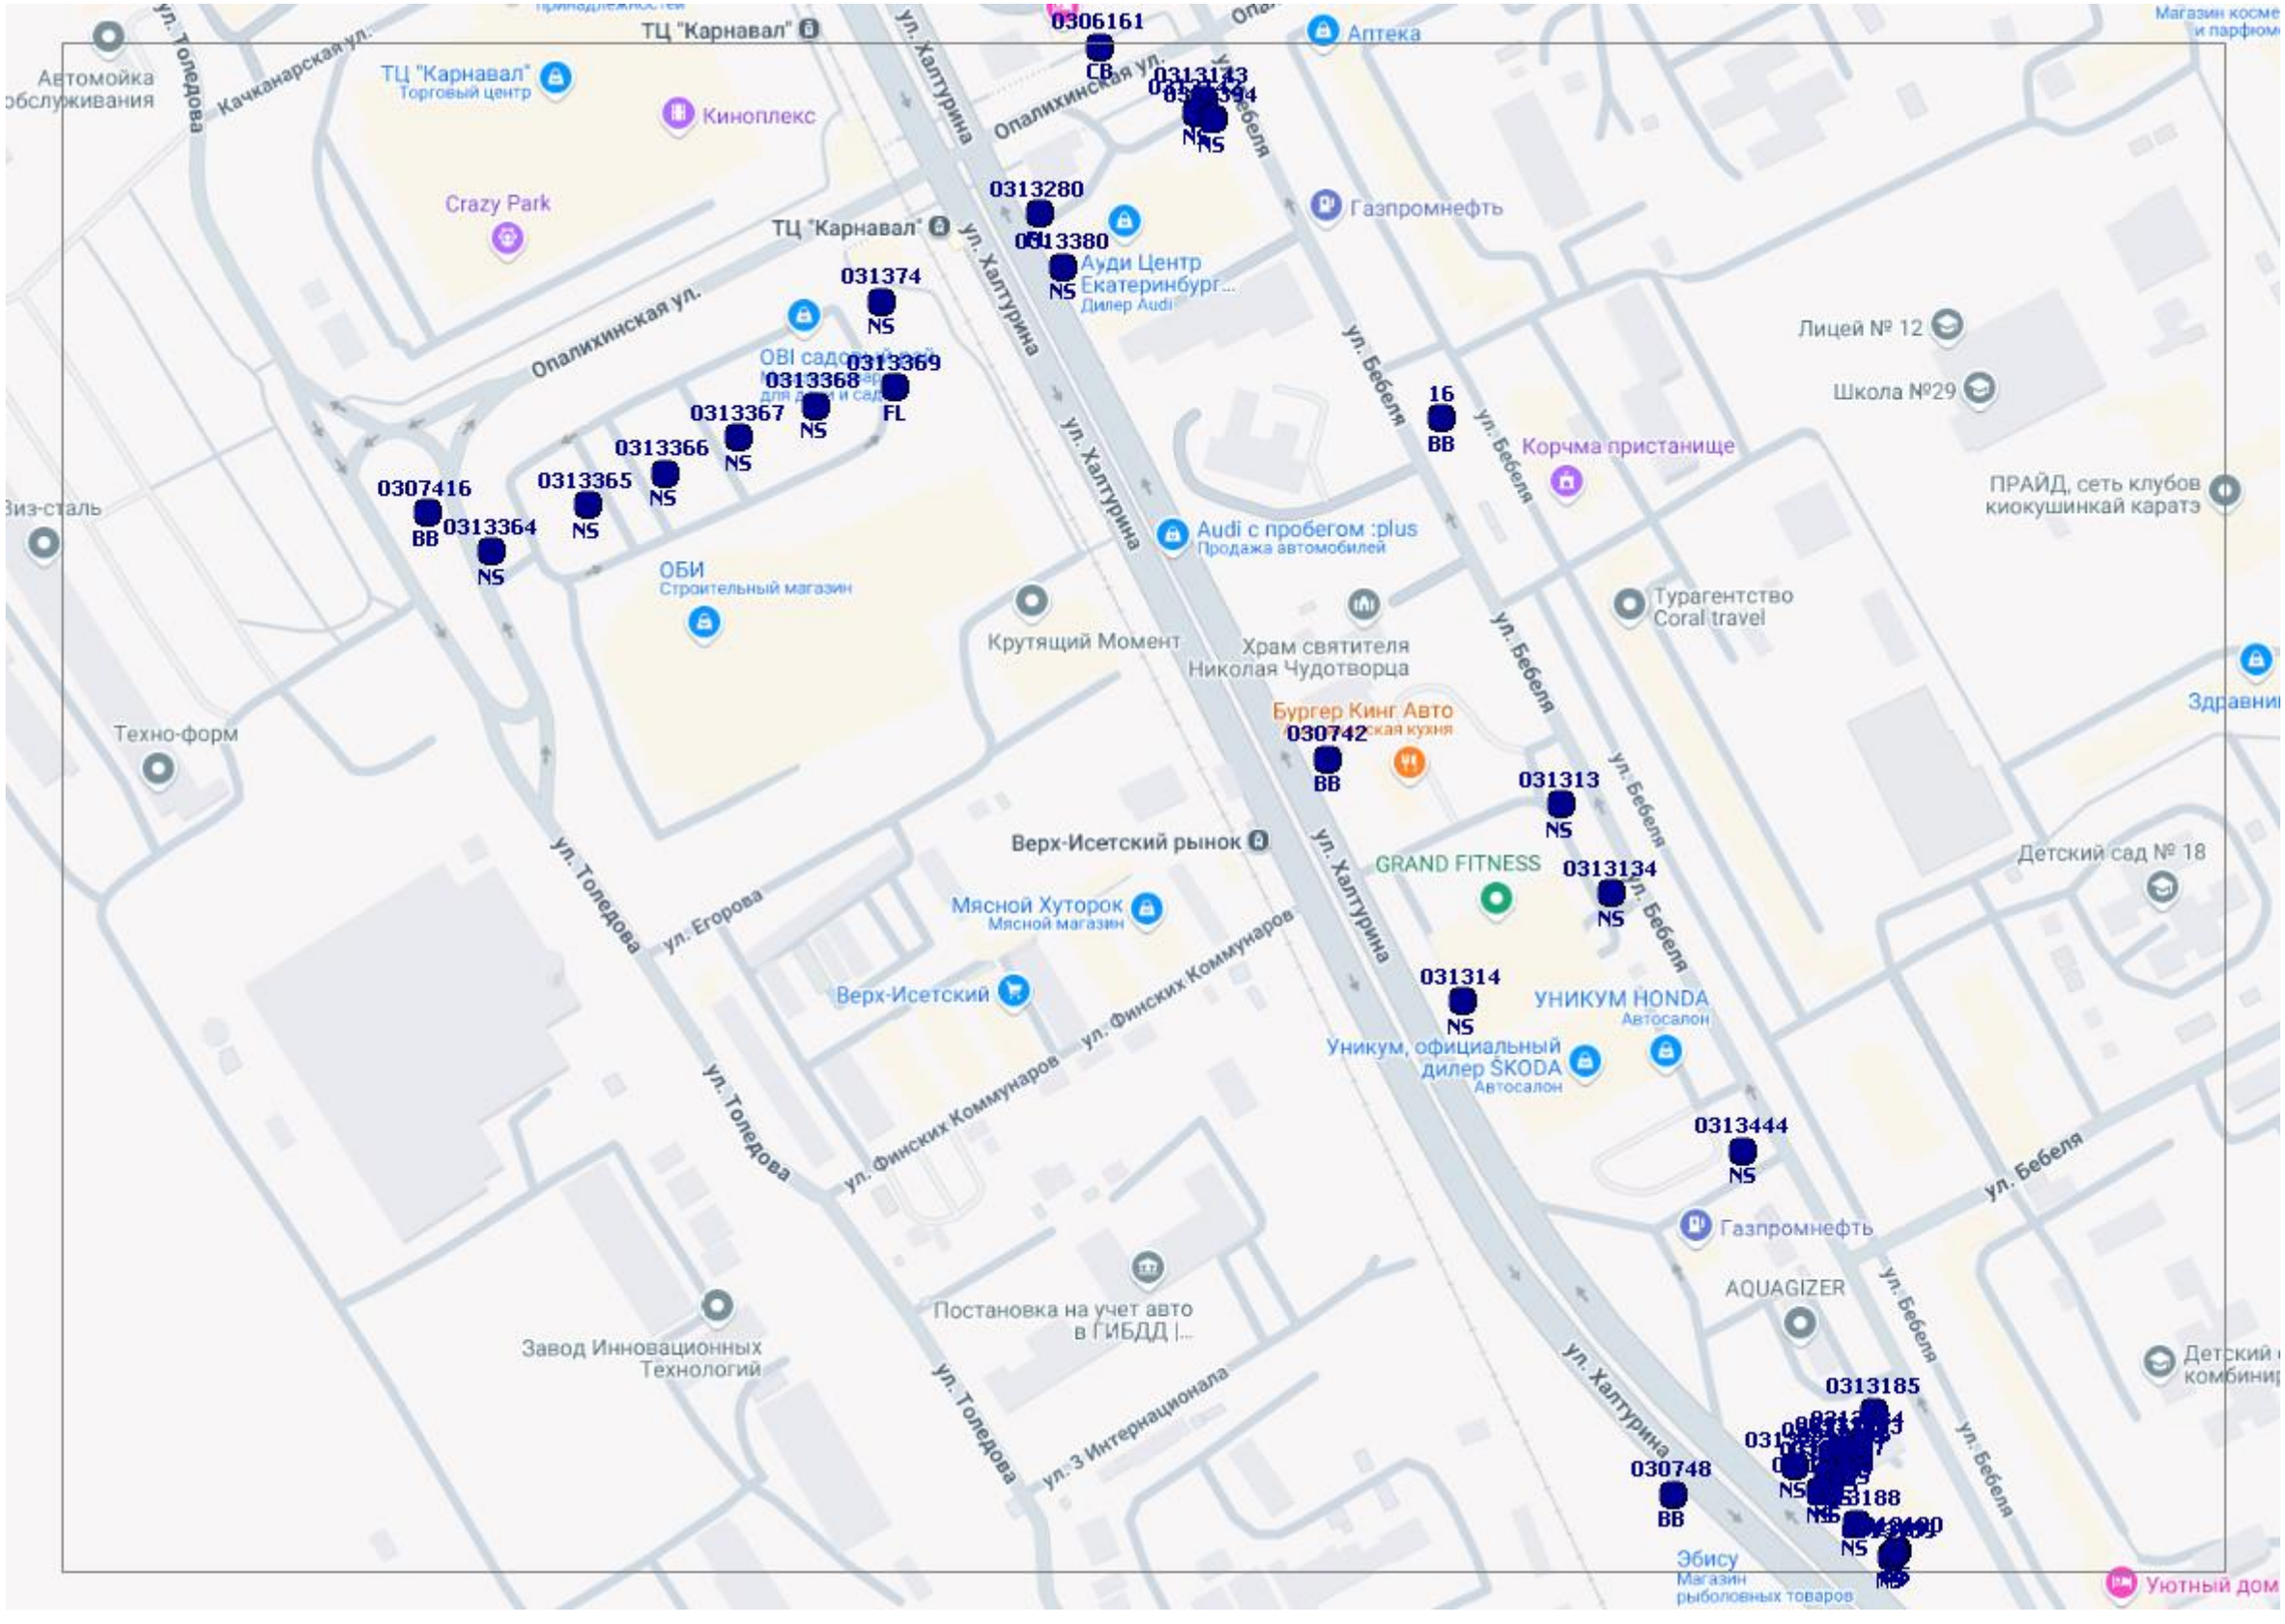
ТЦ "Карнавал"
Автомойка обслуживания
ул. Толедова
Качканарская ул.
ТЦ "Карнавал"
Торговый центр
Киноплекс
Crazy Park
ТЦ "Карнавал"
Опалихинская ул.
ул. Халтурина
0306161
СВ
Аптека
Опалихинская ул.
ул. Бебеля
0313280
0313380
NS
Ауди Центр Екатеринбург...
Дилер Audi
Газпромнефть
031374
NS
OBI садовый центр
0313369
FL
0313368
NS
0313367
NS
0313366
NS
0313365
NS
0307416
BB
0313364
NS
ОБИ
Строительный магазин
Крутящий Момент
Храм святителя Николая Чудотворца
Audi с пробегом :plus
Продажа автомобилей
16
BB
Корчма пристанище
Лицей № 12
Школа №29
ПРАЙД, сеть клубов киокушинкай каратэ
Турагентство Coral travel
Здравни
Техно-форм
Бургер Кинг Авто
030742
BB
031313
NS
GRAND FITNESS
0313134
NS
Детский сад № 18
Верх-Исетский рынок
Мясной Хуторок
Мясной магазин
Верх-Исетский
ул. Толедова
ул. Егорова
ул. Финских Коммунаров
031314
NS
УНИКУМ HONDA
Автосалон
Уникум, официальный дилер ŠKODA
Автосалон
0313444
NS
Газпромнефть
AQUAGIZER
Завод Инновационных Технологий
Постановка на учет авто в ГИБДД |...
ул. 3 Интернационала
0313185
030748
BB
0313188
NS
Эбису
Магазин рыболовных товаров
Уютный дом

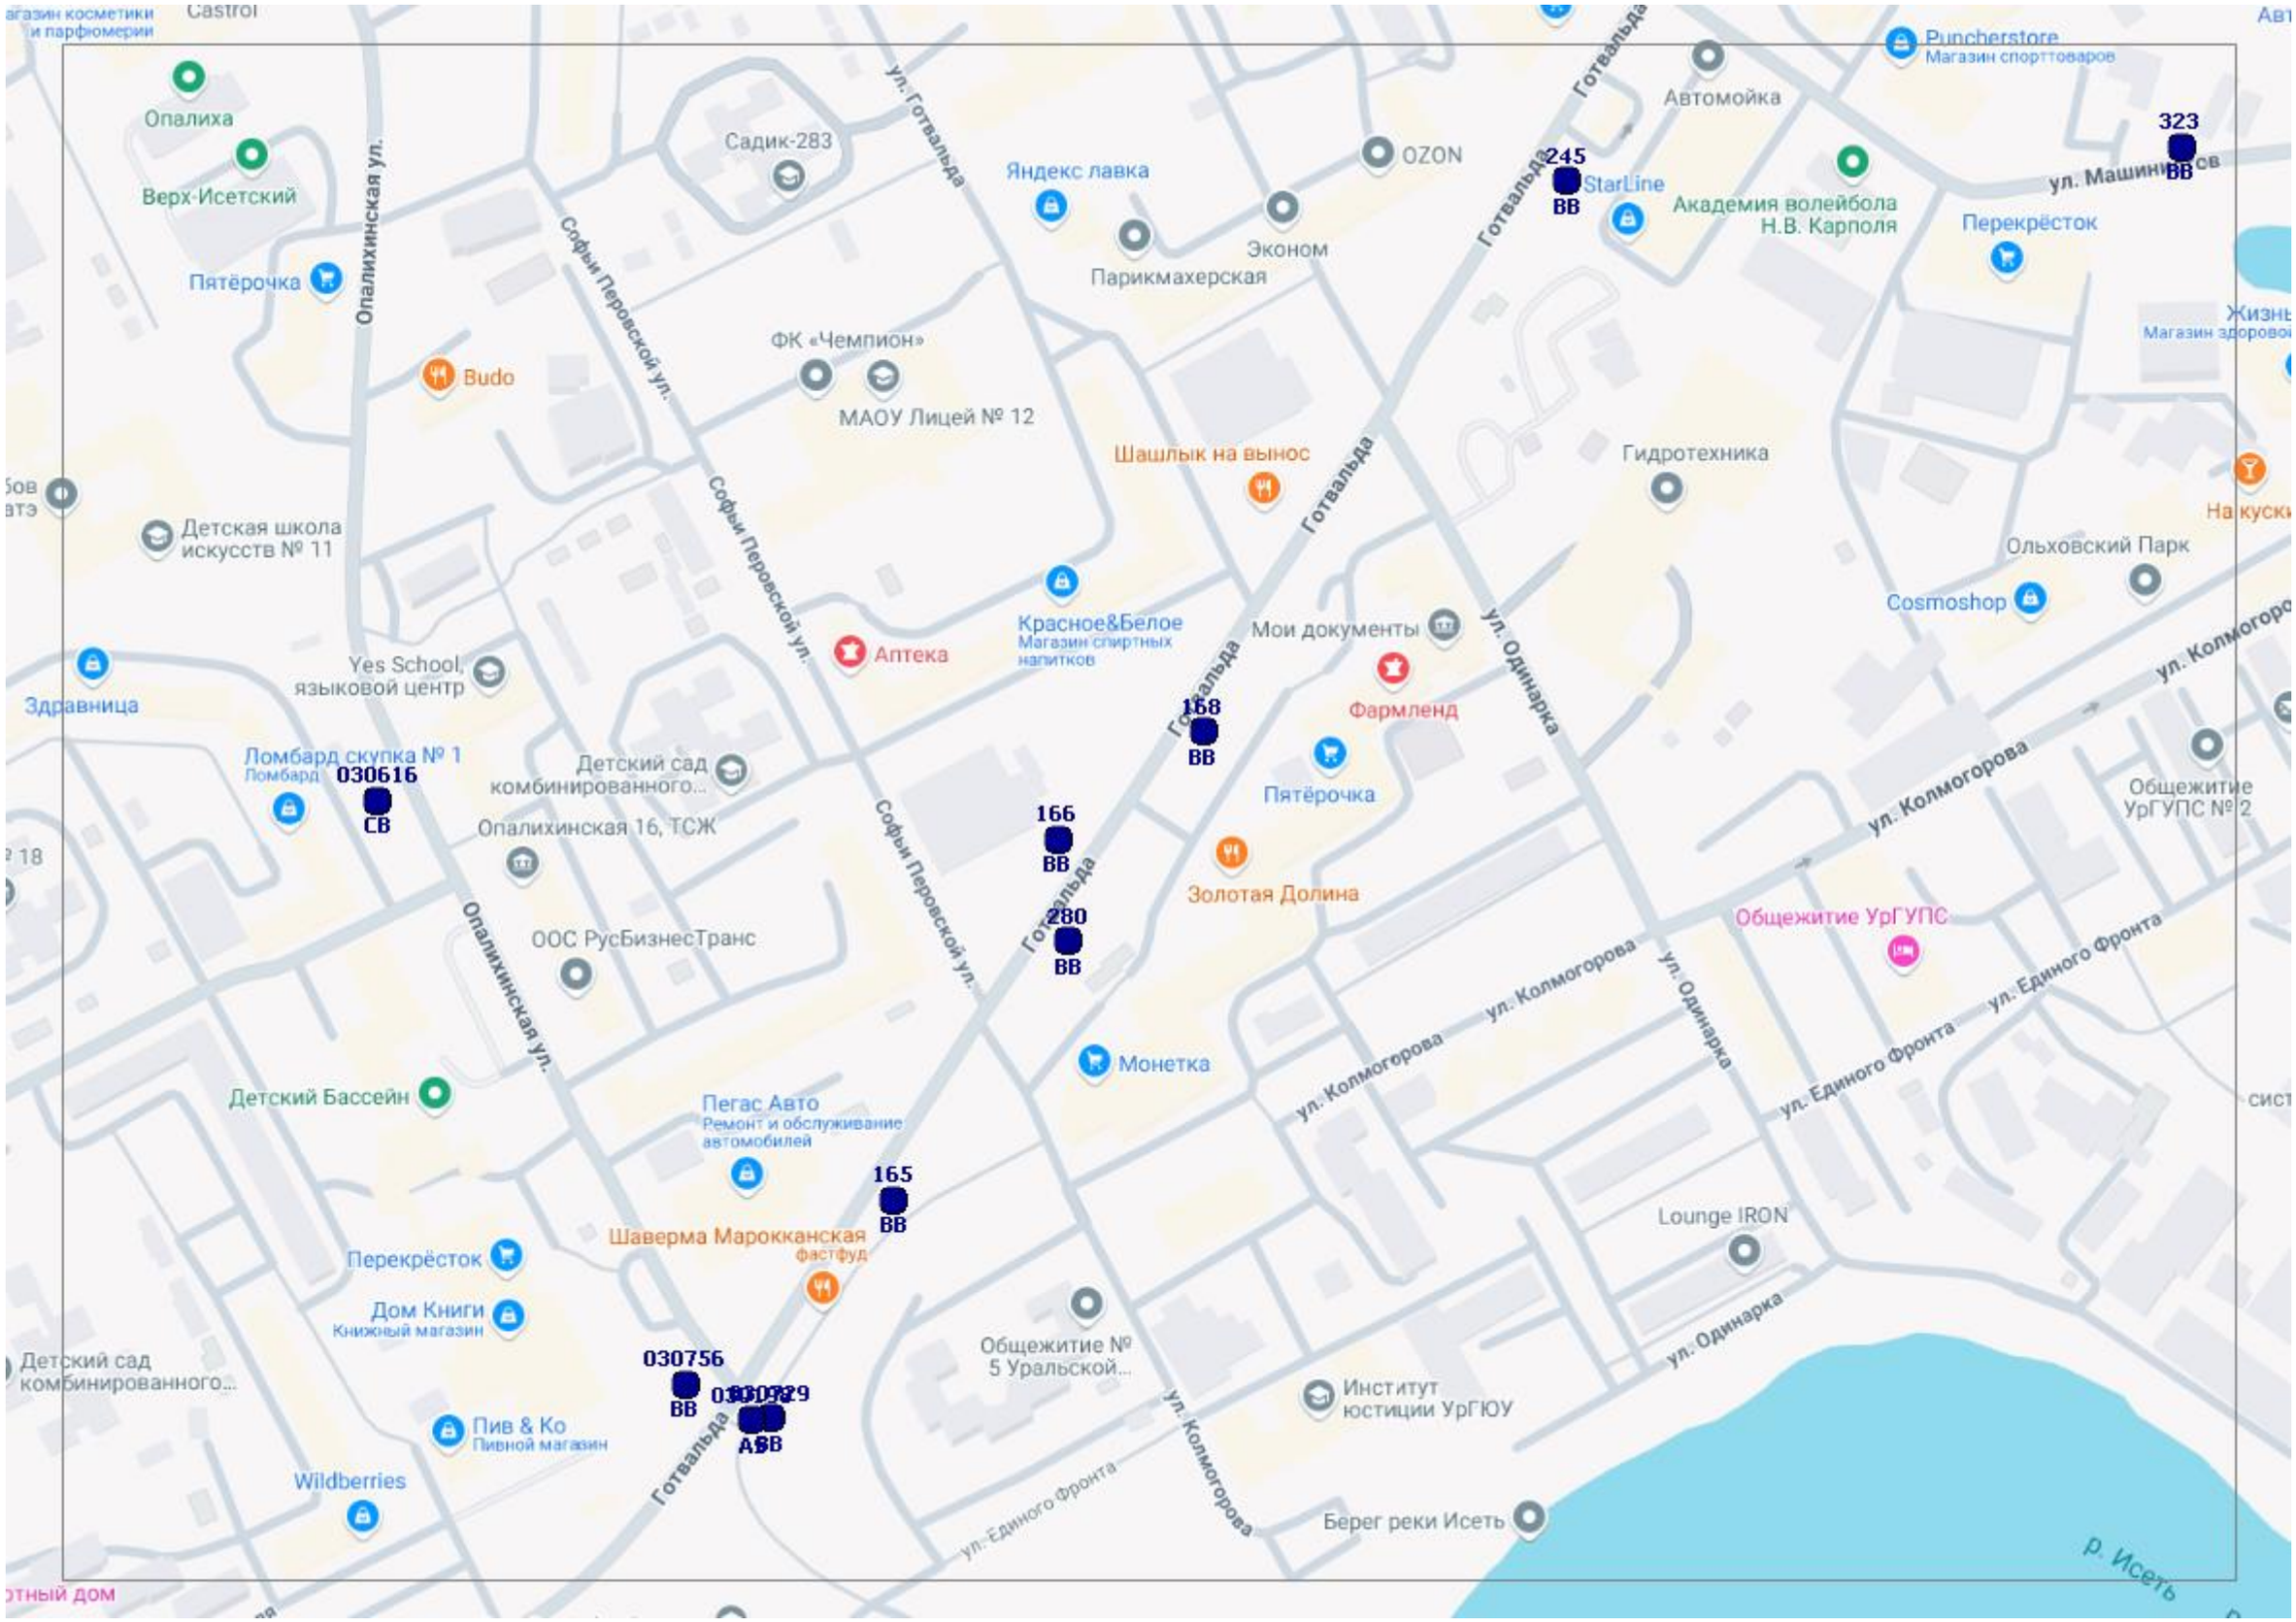
Castrol
Опалиха
Верх-Исетский
Пятёрочка
Опалихинская ул.
Садик-283
ул. Готвальда
Софьи Перовской ул.
Яндекс лавка
Парикмахерская
Эконом
OZON
Готвальда
245
ВВ
StarLine
Автомойка
Puncherstore
Магазин спорттоваров
Академия волейбола Н.В. Карполя
323
ВВ
ул. Машиностр
Перекрёсток
Budo
ФК «Чемпион»
МАОУ Лицей № 12
Шашлык на вынос
Гидротехника
Детская школа искусств № 11
Красное&Белое
Магазин спиртных напитков
Аптека
Мои документы
Фармленд
Ольховский Парк
Cosmoshop
ул. Колмогорова
Здравница
Yes School, языковой центр
Ломбард скупка № 1
Ломбард
030616
СВ
Детский сад комбинированного...
Опалихинская 16, ТСЖ
168
ВВ
Пятёрочка
166
ВВ
Золотая Долина
Общежитие УрГУПС № 2
ул. Одинарка
ООС РусБизнесТранс
280
ВВ
Общежитие УрГУПС
Монетка
Детский Бассейн
Пегас Авто
Ремонт и обслуживание автомобилей
165
ВВ
Шаверма Марокканская
фастфуд
Перекрёсток
Дом Книги
Книжный магазин
Lounge IRON
Общежитие № 5 Уральской...
Институт юстиции УрГЮУ
030756
ВВ
Пив & Ко
Пивной магазин
Wildberries
Берег реки Исеть
р. Исеть

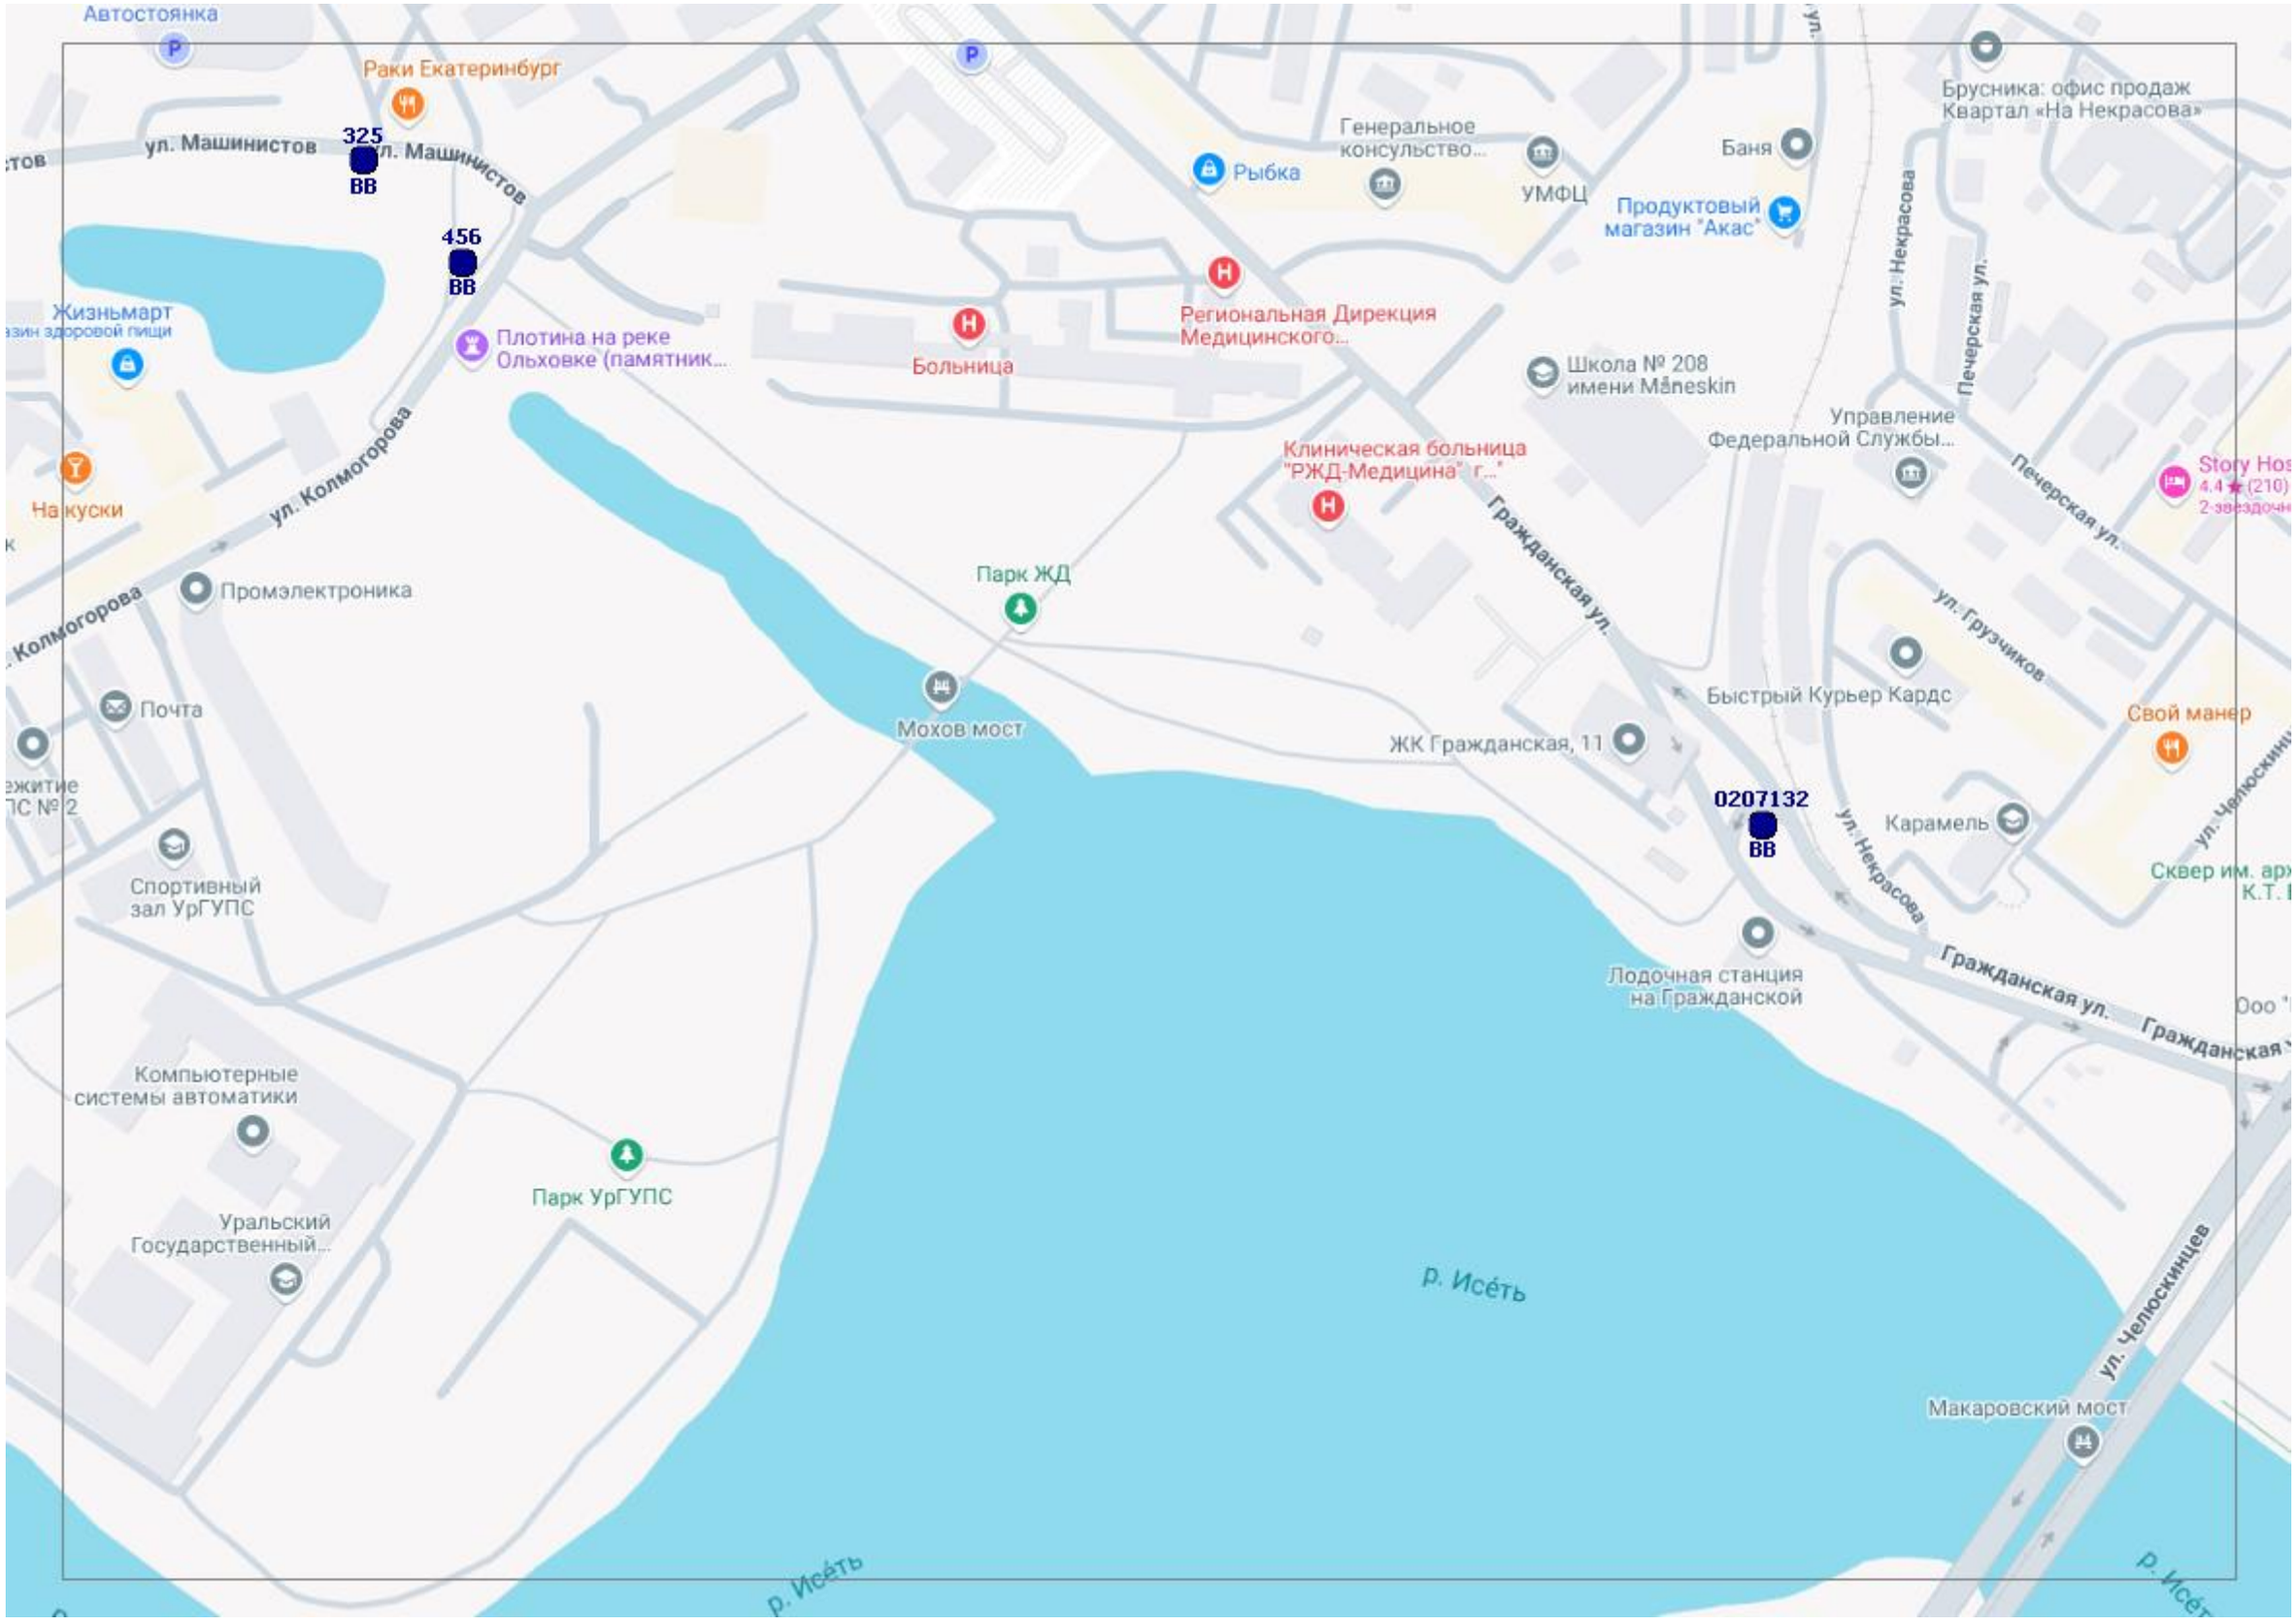
Автостоянка
Раки Екатеринбург
ул. Машинистов
325
ВВ
456
ВВ
Жизньмарт
Плотина на реке Ольховке (памятник...
На куски
ул. Колмогорова
Промэлектроника
Почта
Спортивный зал УрГУПС
Компьютерные системы автоматики
Уральский Государственный...
Парк УрГУПС
Больница
Рыбка
Генеральное консульство...
УМФЦ
Региональная Дирекция Медицинского...
Школа № 208 имени Måneskin
Клиническая больница "РЖД-Медицина" г...
Парк ЖД
Мохов мост
Гражданская ул.
Баня
Продуктовый магазин "Акас"
Брусника: офис продаж Квартал «На Некрасова»
ул. Некрасова
Печерская ул.
Управление Федеральной Службы...
Быстрый Курьер Кардс
ул. Грузчиков
Свой манер
ЖК Гражданская, 11
0207132
ВВ
Карамель
Лодочная станция на Гражданской
Макаровский мост
ул. Челюскинцев
р. Исéть

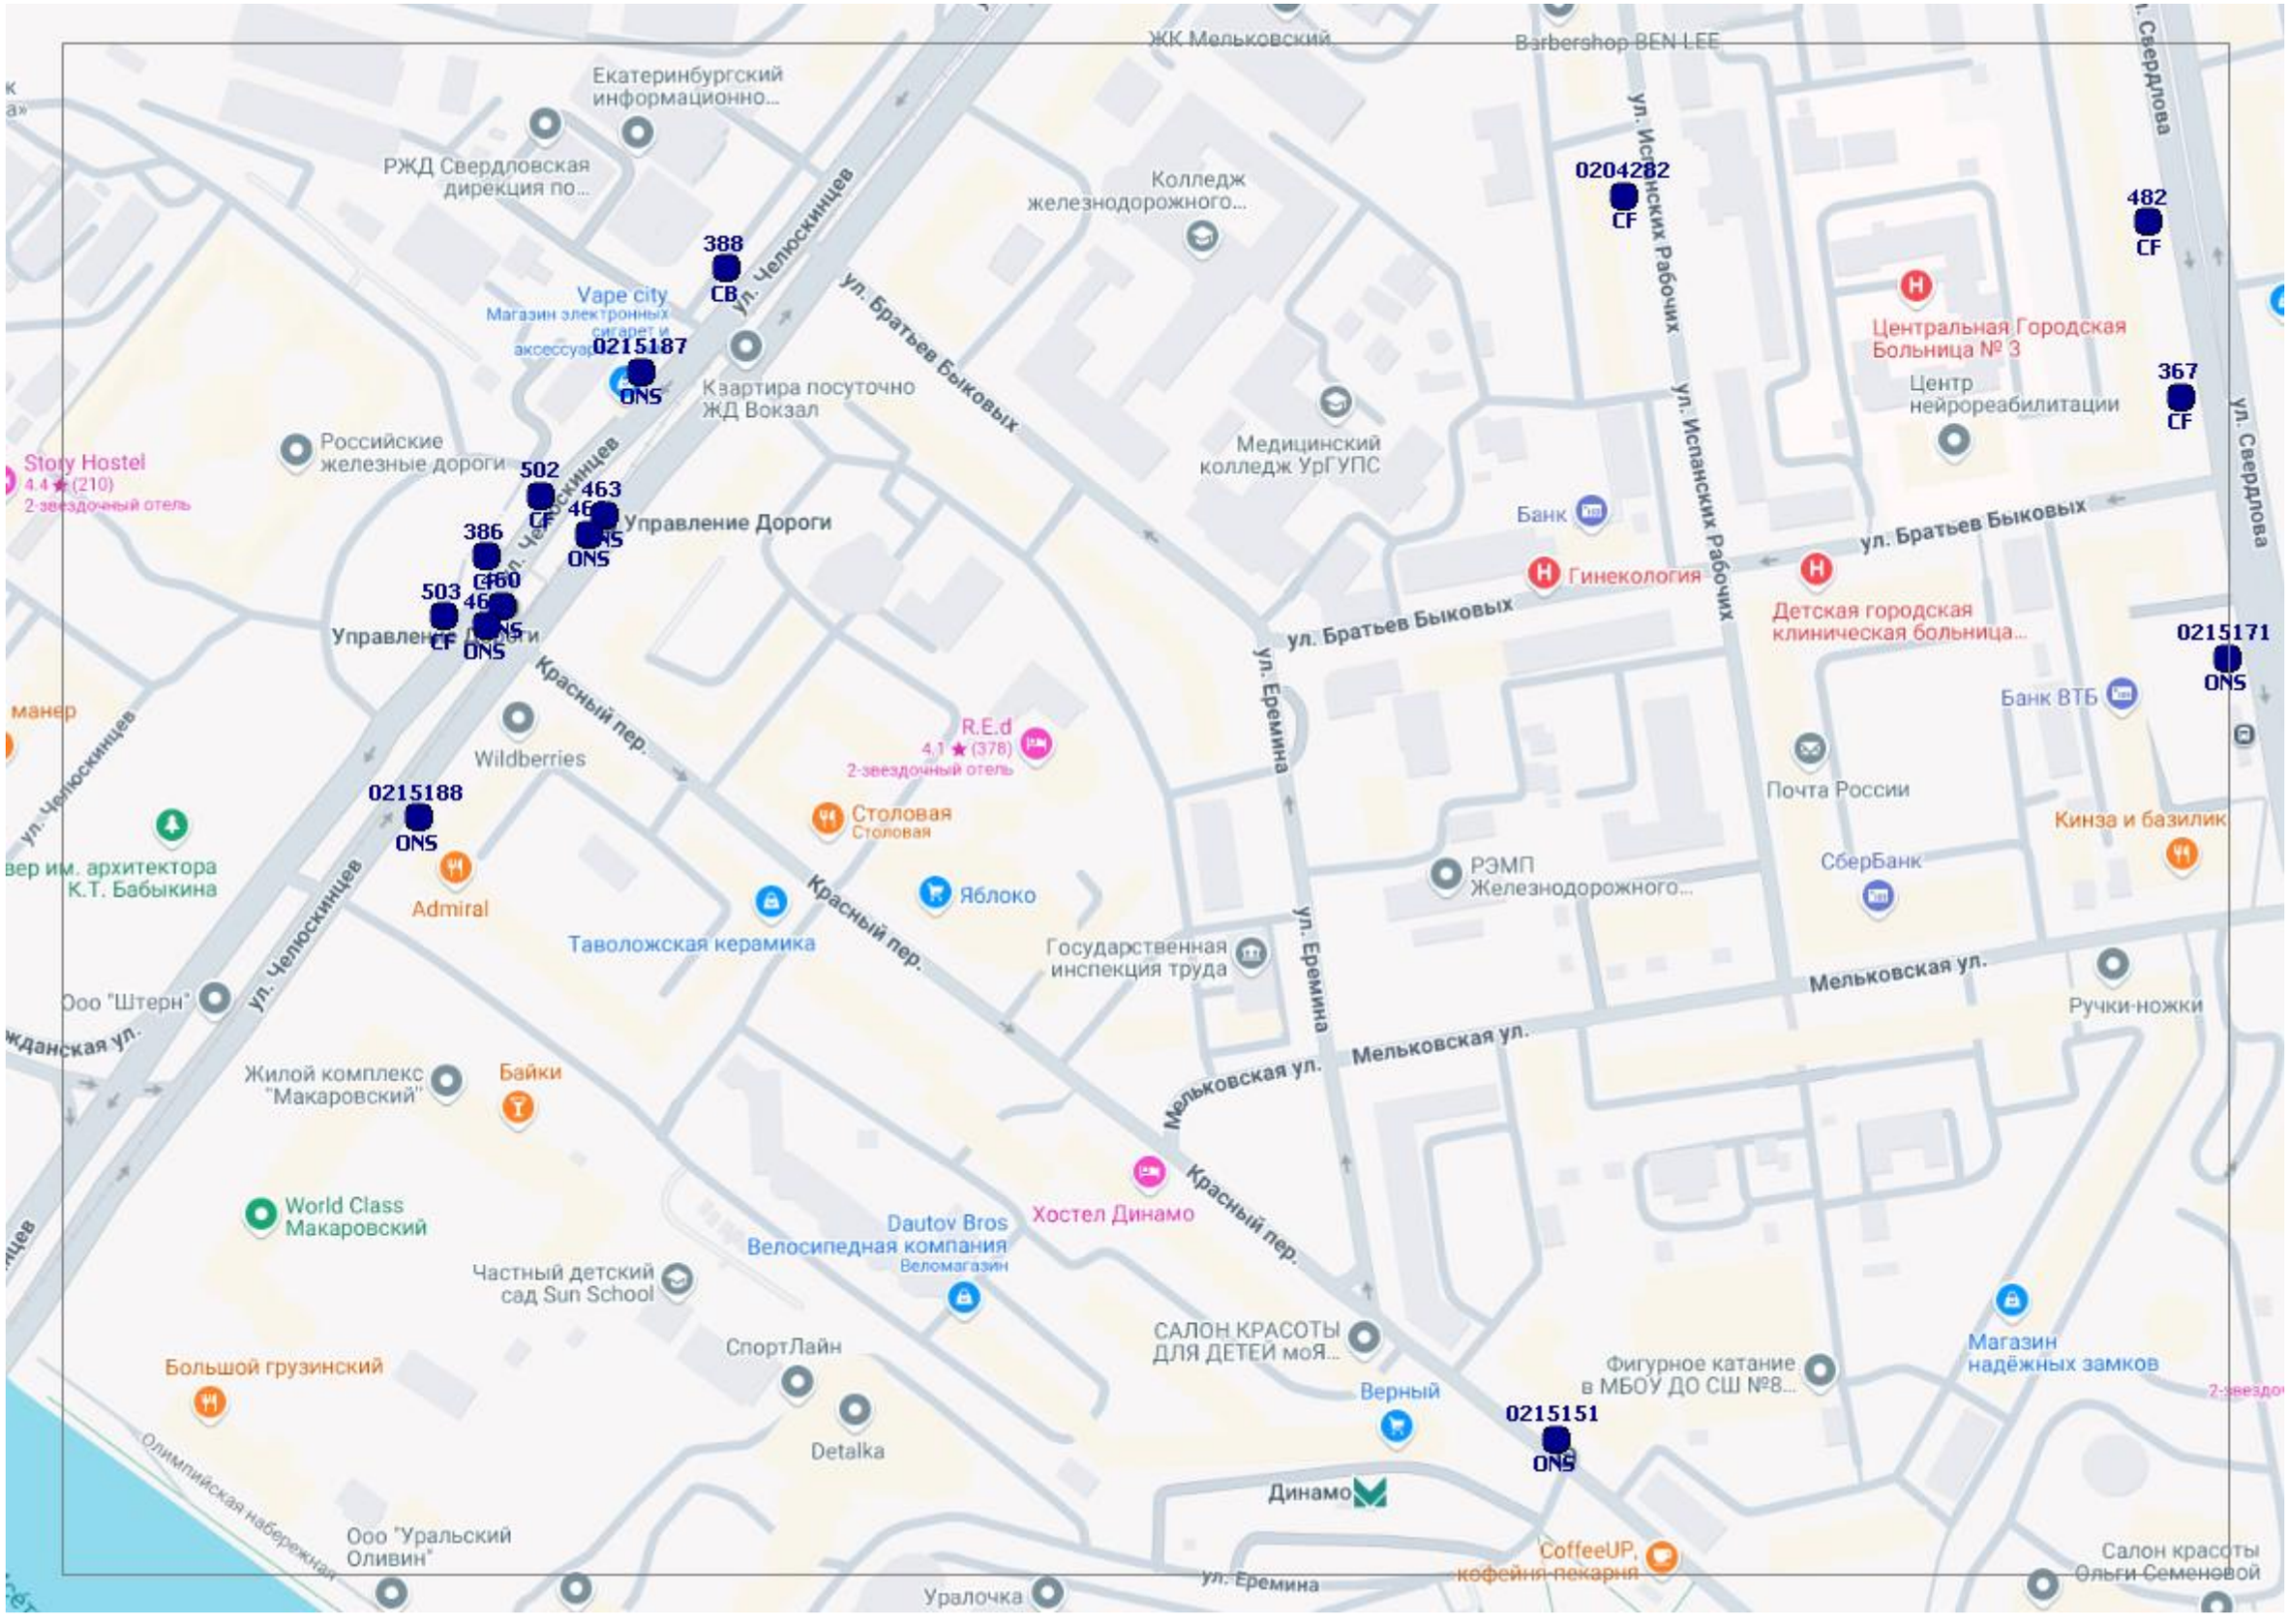
Екатеринбургский информационно...
РЖД Свердловская дирекция по...
ЖК Мельковский
Barbershop BEN LEE
Колледж железнодорожного...
0204282
CF
482
CF
388
CB
Vape city
Магазин электронных сигарет и аксессуаров
0215187
ONS
Квартира посуточно ЖД Вокзал
ул. Челюскинцев
ул. Братьев Быковых
ул. Испанских Рабочих
ул. Свердлова
Центральная Городская Больница № 3
Центр нейрореабилитации
367
CF
Story Hostel
4.4 ★ (210)
2-звездочный отель
Российские железные дороги
502
CF
463
ONS
Управление Дороги
386
CF
460
ONS
503
CF
461
ONS
Медицинский колледж УрГУПС
Банк
Гинекология
Детская городская клиническая больница...
0215171
ONS
Банк ВТБ
Красный пер.
Wildberries
R.E.d
4.1 ★ (378)
2-звездочный отель
Почта России
0215188
ONS
Столовая
Столовая
Admiral
Яблоко
Таволожская керамика
РЭМП Железнодорожного...
СберБанк
Кинза и базилик
Государственная инспекция труда
Мельковская ул.
Ручки-ножки
Ооо "Штерн"
Жилой комплекс "Макаровский"
Байки
World Class Макаровский
Хостел Динамо
Dautov Bros Велосипедная компания
Веломагазин
Частный детский сад Sun School
СПОРТЛАЙН
САЛОН КРАСОТЫ ДЛЯ ДЕТЕЙ моЯ...
Фигурное катание в МБОУ ДО СШ №8...
Магазин надёжных замков
Большой грузинский
Верный
0215151
ONS
Detalka
Динамо
Олимпийская набережная
Ооо "Уральский Оливин"
Уралочка
CoffeeUP, кофейня-пекарня
Салон красоты Ольги Семеновой

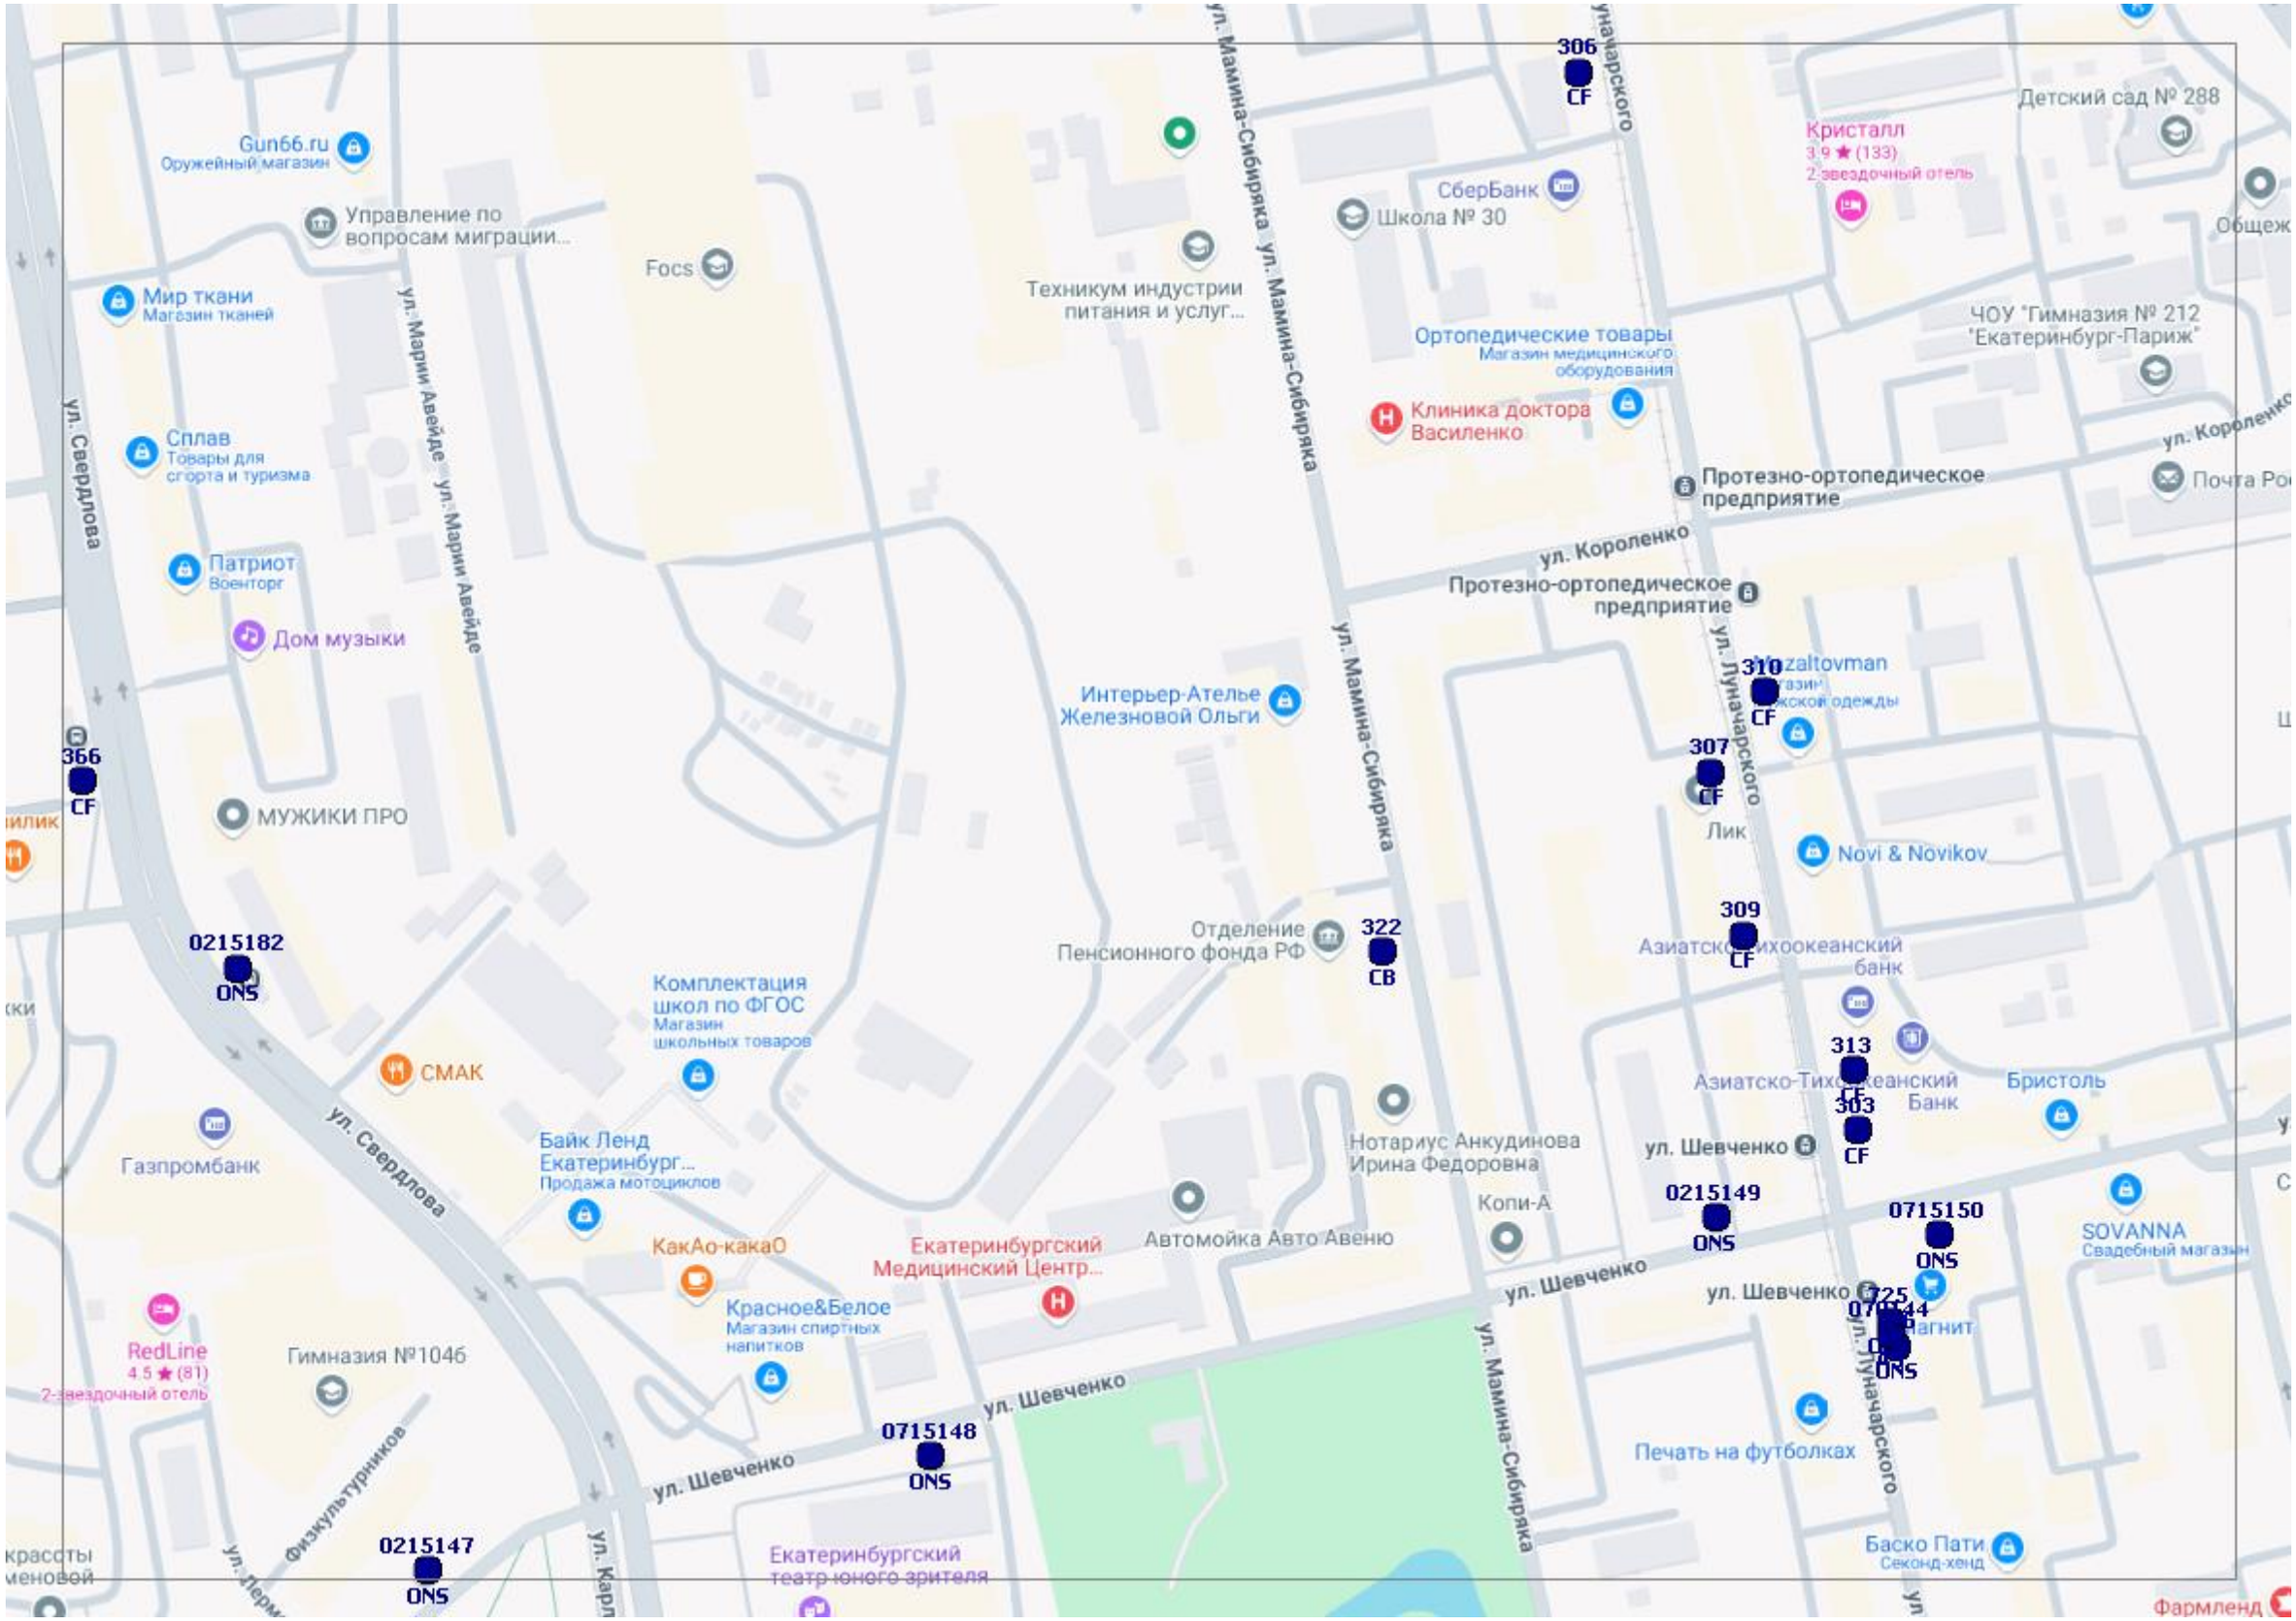
306
CF
Gun66.ru
Оружейный магазин
Управление по вопросам миграции...
Focs
Мир ткани
Магазин тканей
Техникум индустрии питания и услуг...
ул. Мамина-Сибиряка
ул. Мамина-Сибиряка
СберБанк
Школа № 30
Кристалл
3.9 ★ (133)
2-звездочный отель
Детский сад № 288
Общеж
ЧОУ "Гимназия № 212 "Екатеринбург-Париж"
Ортопедические товары
Магазин медицинского оборудования
Клиника доктора Василенко
ул. Свердлова
ул. Марии Авейде
ул. Марии Авейде
Сплав
Товары для сгорта и туризма
Патриот
Военторг
Дом музыки
Протезно-ортопедическое предприятие
ул. Короленко
Почта Ро
ул. Короленко
Протезно-ортопедическое предприятие
ул. Луначарского
Интерьер-Ателье Железновой Ольги
ул. Мамина-Сибиряка
310
CF
zaltovman
366
CF
307
CF
МУЖИКИ ПРО
Лик
Novi & Novikov
309
CF
Отделение Пенсионного фонда РФ
322
CB
Азиатско-Тихоокеанский банк
0215182
ONS
Комплектация школ по ФГОС
Магазин школьных товаров
СМАК
313
CF
303
CF
Азиатско-Тихоокеанский Банк
Бристоль
Байк Ленд Екатеринбург...
Продажа мотоциклов
Газпромбанк
ул. Свердлова
Нотариус Анкудинова Ирина Федоровна
ул. Шевченко
Копи-А
0215149
ONS
0715150
ONS
SOVANNA
Свадебный магазин
КакАо-какаО
Екатеринбургский Медицинский Центр...
Автомойка Авто Авеню
ул. Шевченко
ул. Шевченко
Красное&Белое
Магазин спиртных напитков
RedLine
4.5 ★ (81)
2-звездочный отель
Гимназия №104б
ул. Шевченко
0715148
ONS
ул. Мамина-Сибиряка
Печать на футболках
Физкультурников
0215147
ONS
Екатеринбургский театр юного зрителя
Баско Пати
Секонд-хенд
Фармленд

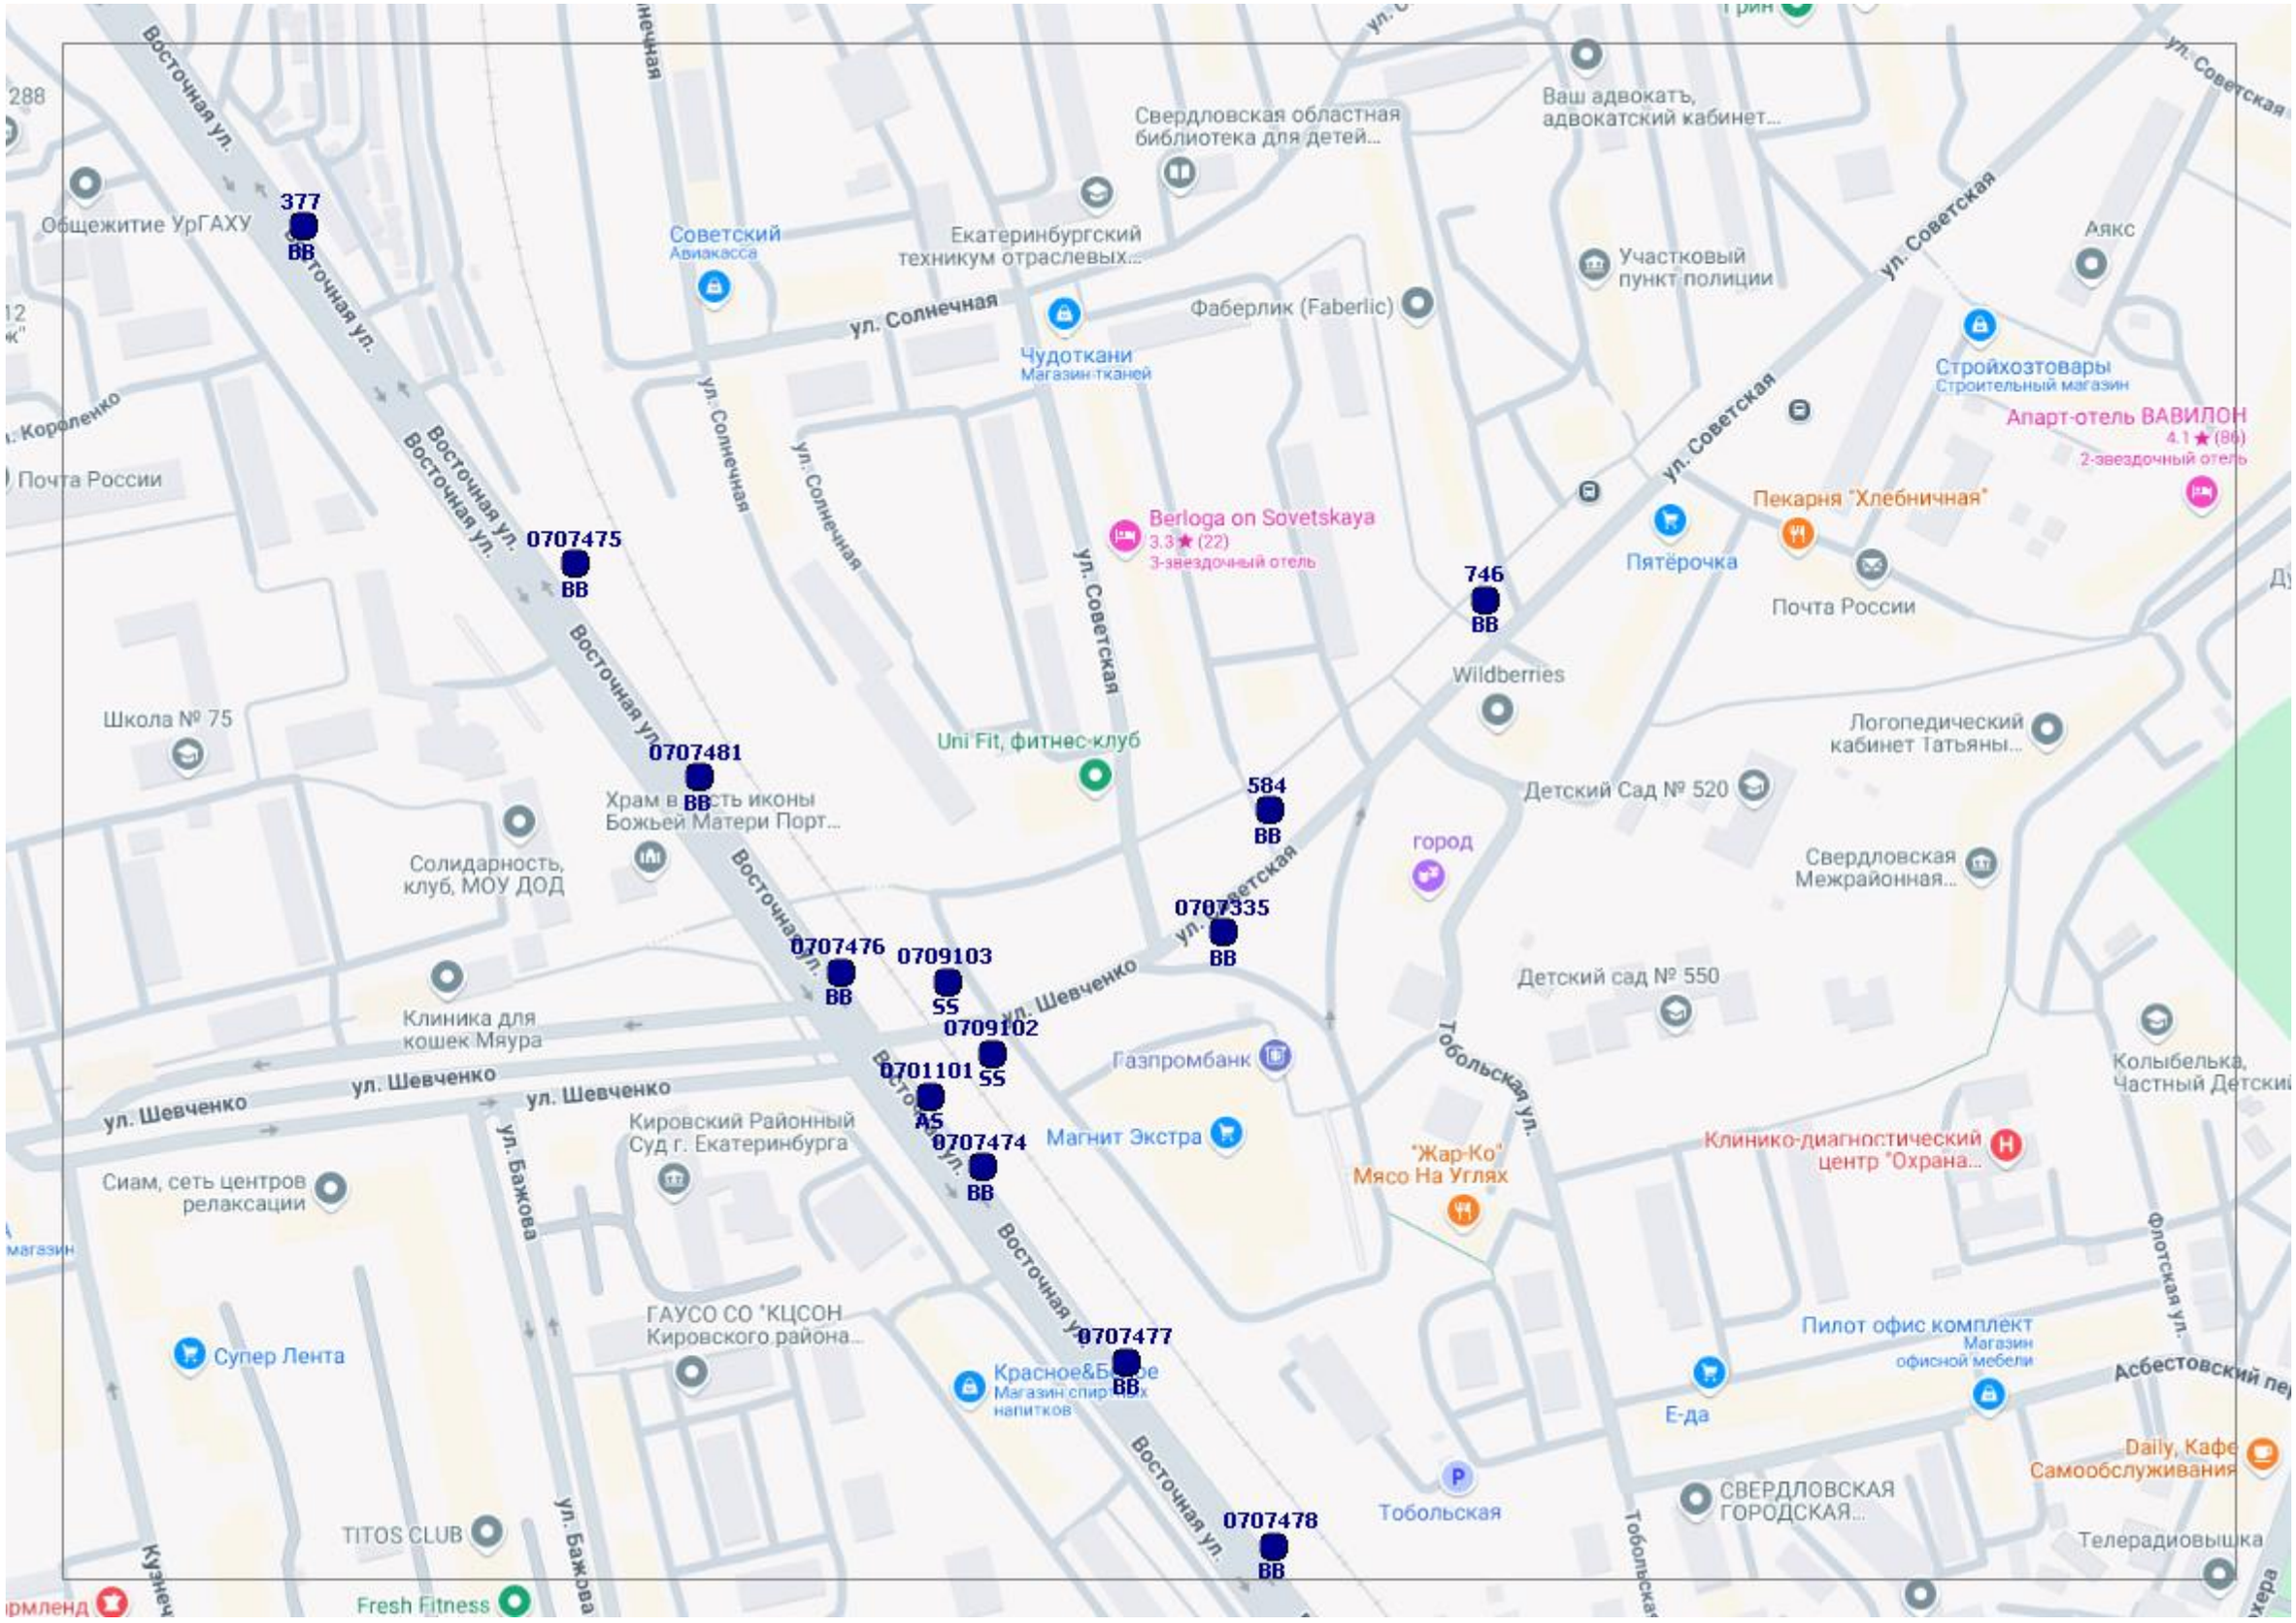
377
BB
0707475
BB
0707481
BB
0707476
BB
0709103
SS
0709102
SS
0701101
AS
0707474
BB
746
BB
584
BB
0707335
BB
0707477
BB
0707478
BB
Восточная ул.
ул. Солнечная
ул. Советская
ул. Шевченко
ул. Бажова
Тобольская ул.
Флотская ул.
Асбестовский пер.
Общежитие УрГАХУ
Советский
Авиакасса
Свердловская областная библиотека для детей...
Екатеринбургский техникум отраслевых...
Чудоткани
Магазин тканей
Фаберлик (Faberlic)
Ваш адвокать, адвокатский кабинет...
Участковый пункт полиции
Аякс
Стройхозтовары
Строительный магазин
Апарт-отель ВАВИЛОН
4.1 (84)
2-звездочный отель
Пекарня "Хлебничная"
Пятёрочка
Почта России
Почта России
Berloga on Sovetskaya
3.3 (22)
3-звездочный отель
Wildberries
Логопедический кабинет Татьяны...
Школа № 75
Uni Fit, фитнес-клуб
Детский Сад № 520
Храм в честь иконы Божьей Матери Порт...
Солидарность, клуб, МОУ ДОД
город
Свердловская Межрайонная...
Детский сад № 550
Клиника для кошек Мяура
Газпромбанк
Колыбелька, Частный Детский
Магнит Экстра
Кировский Районный Суд г. Екатеринбурга
"Жар-Ко" Мясо На Углях
Клинико-диагностический центр "Охрана...
Сиам, сеть центров релаксации
ГАУСО СО "КЦСОН Кировского района...
Пилот офис комплект
Магазин офисной мебели
Супер Лента
Красное&Б... Магазин спиртных напитков
Е-да
Daily, Кафе Самообслуживания
Тобольская
СВЕРДЛОВСКАЯ ГОРОДСКАЯ...
TITOS CLUB
Fresh Fitness
Телерадиовышка

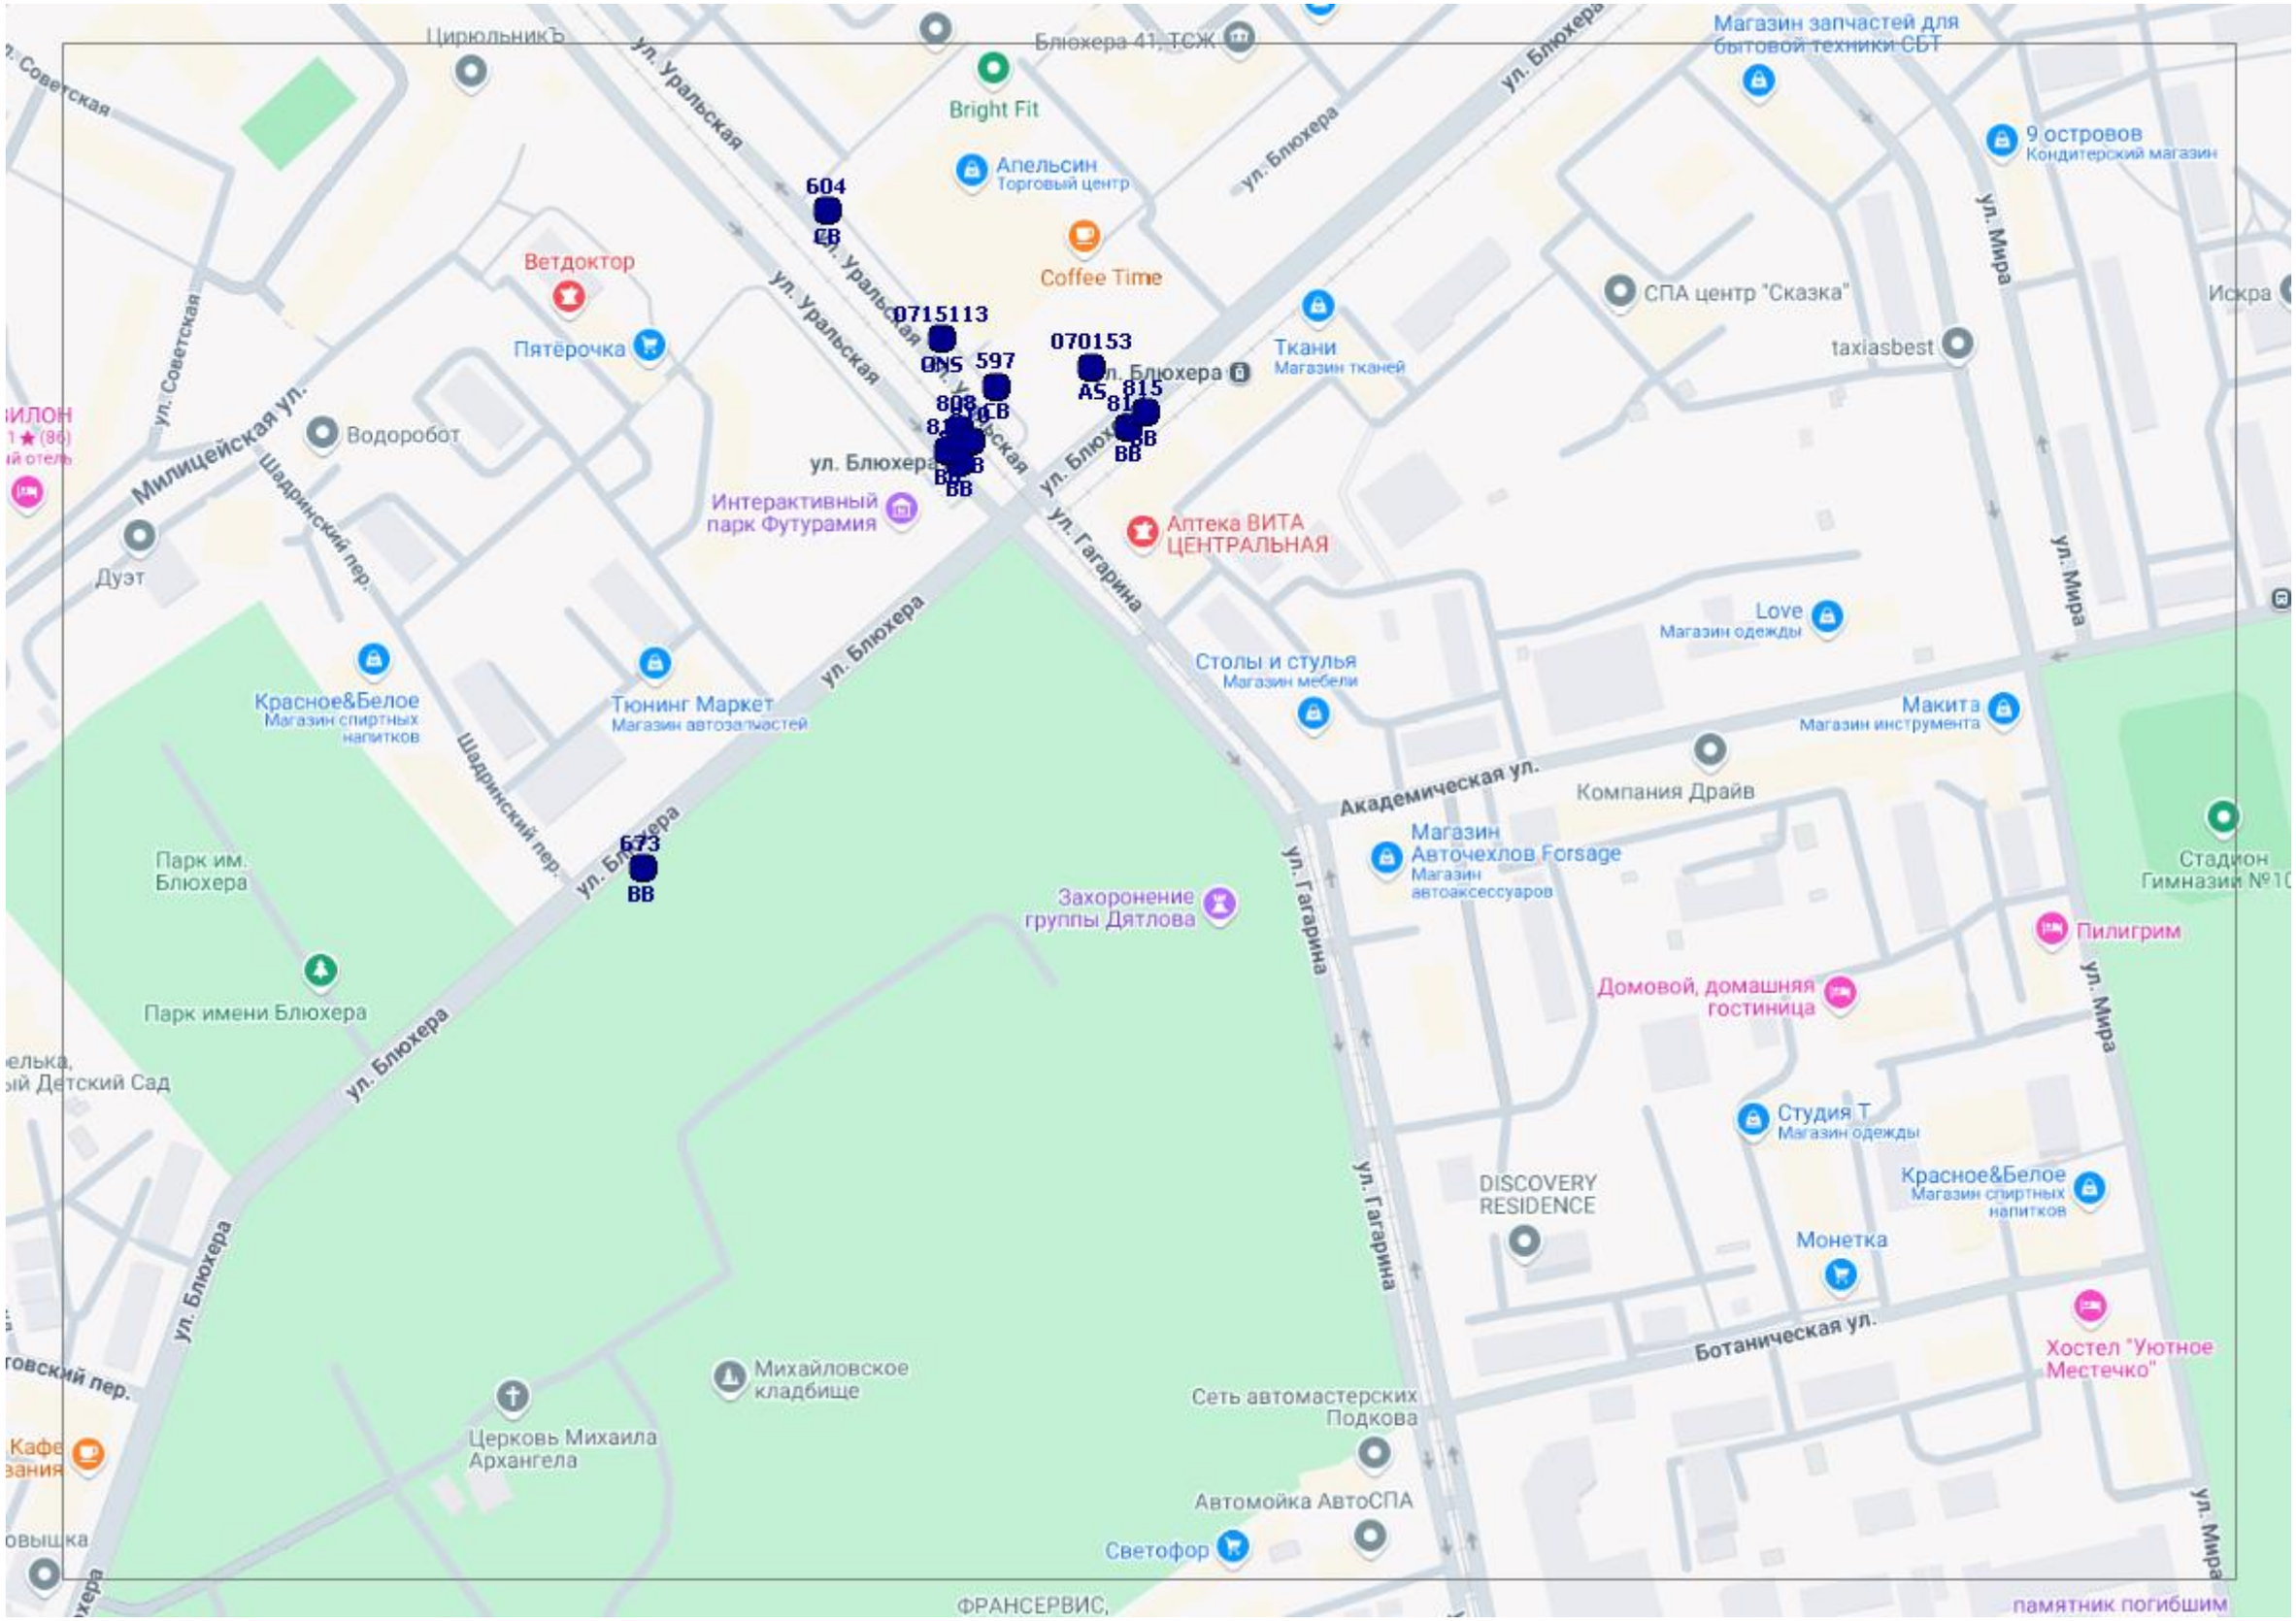
ЦирюльникЪ
ул. Уральская
Блюхера 41, ТСЖ
Магазин запчастей для бытовой техники СБТ
Bright Fit
Апельсин
Торговый центр
9 островов
Кондитерский магазин
ул. Блюхера
ул. Мира
Coffee Time
Ветдоктор
Пятёрочка
СПА центр "Сказка"
Искра
Ткани
Магазин тканей
taxiasbest
Милицейская ул.
Водоробот
Шадринский пер.
Интерактивный парк Футурамия
Аптека ВИТА ЦЕНТРАЛЬНАЯ
ул. Гагарина
Дуэт
Love
Магазин одежды
Столы и стулья
Магазин мебели
Макита
Магазин инструмента
Красное&Белое
Магазин спиртных напитков
Тюнинг Маркет
Магазин автозапчастей
Академическая ул.
Компания Драйв
Магазин Авточехлов Forsage
Магазин автоаксессуаров
Стадион Гимназии №10
Парк им. Блюхера
Захоронение группы Дятлова
Пилигрим
Парк имени Блюхера
Домовой, домашняя гостиница
Студия Т
Магазин одежды
DISCOVERY RESIDENCE
Красное&Белое
Магазин спиртных напитков
Монетка
Ботаническая ул.
Хостел "Уютное Местечко"
Михайловское кладбище
Церковь Михаила Архангела
Сеть автомастерских Подкова
Автомойка АвтоСПА
Светофор
ФРАНСЕРВИС,
памятник погибшим
604
673
0715113
070153
597
815

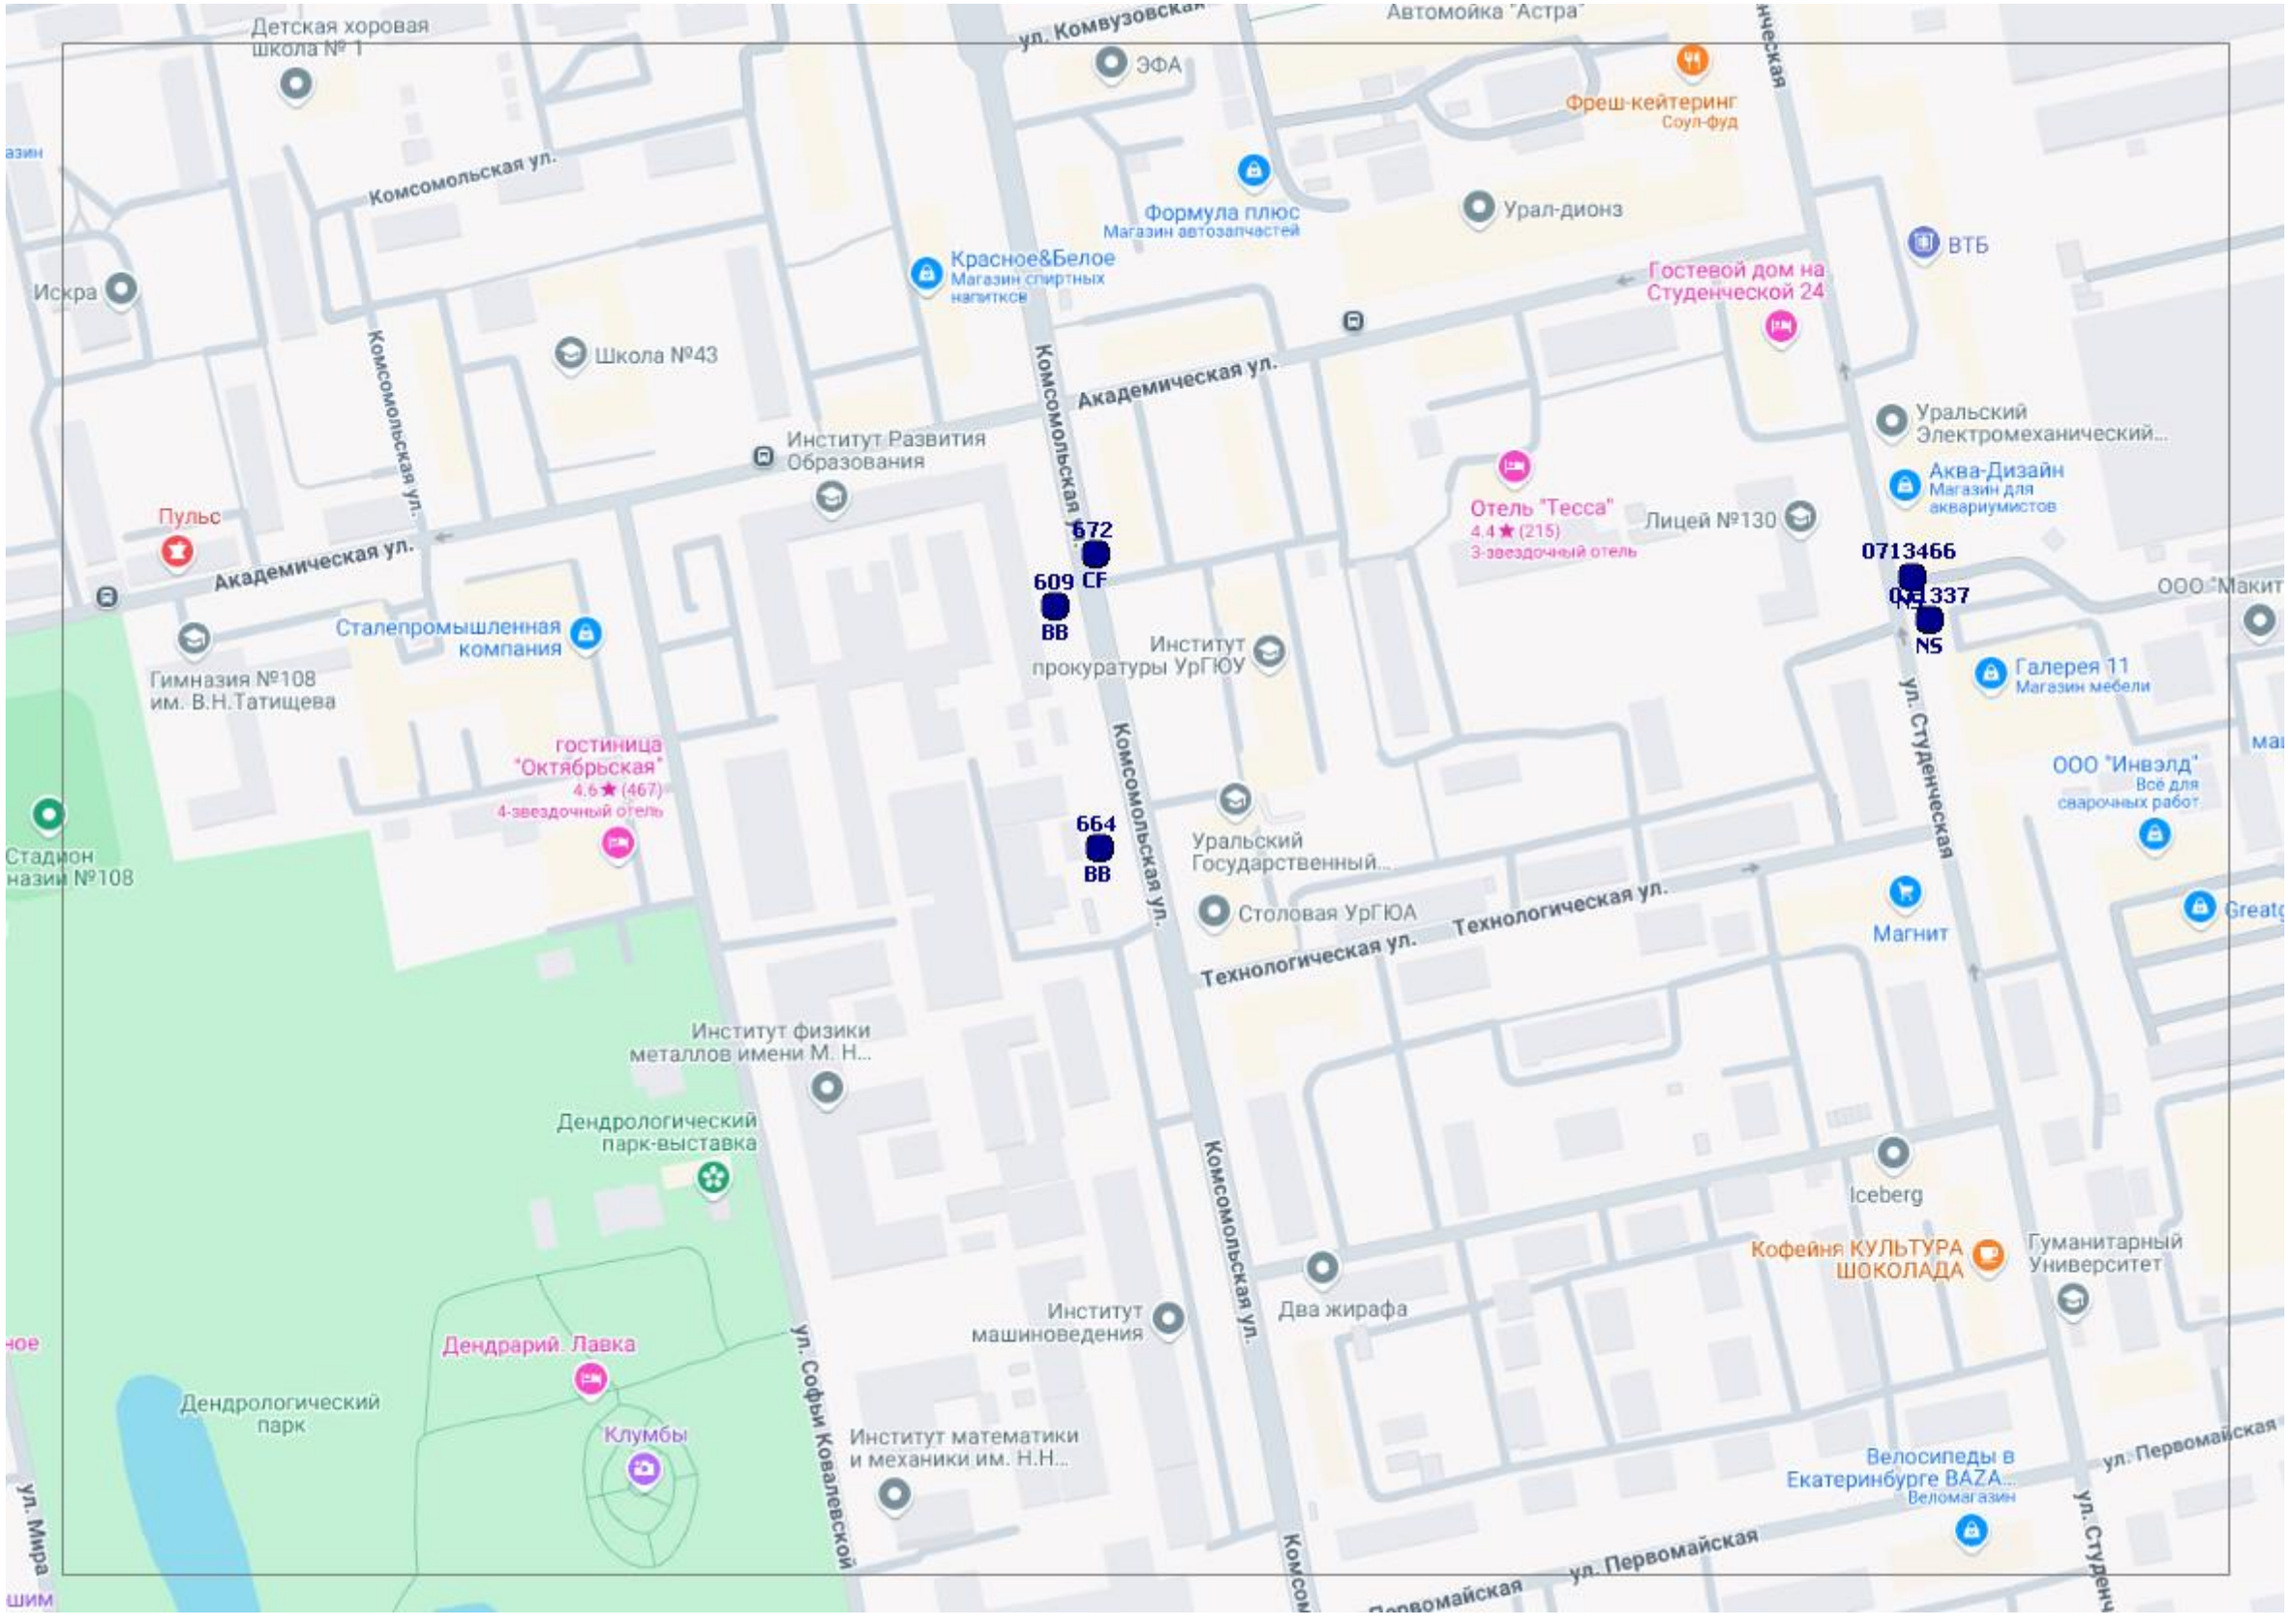
Детская хоровая школа № 1
Комсомольская ул.
Искра
Школа №43
Пульс
Академическая ул.
Гимназия №108 им. В.Н.Татищева
Сталепромышленная компания
гостиница "Октябрьская"
4.6 ★ (467)
4-звездочный отель
Стадион назий №108
Институт Развития Образования
ул. Комвузовская
ЭФА
Автомойка "Астра"
Фреш-кейтеринг
Соул-фуд
Формула плюс
Магазин автозапчастей
Урал-дионз
Красное&Белое
Магазин спиртных напитков
Комсомольская ул.
Академическая ул.
Гостевой дом на Студенческой 24
ВТБ
Уральский Электромеханический...
Аква-Дизайн
Магазин для аквариумистов
Отель "Тесса"
4.4 ★ (215)
3-звездочный отель
Лицей №130
672
609 CF
BB
0713466
0713337
NS
Институт прокуратуры УрГЮУ
ул. Студенческая
Галерея 11
Магазин мебели
ООО "Инвэлд"
Всё для сварочных работ
664
BB
Уральский Государственный...
Столовая УрГЮА
Технологическая ул.
Магнит
Институт физики металлов имени М. Н...
Дендрологический парк-выставка
Iceberg
Кофейня КУЛЬТУРА ШОКОЛАДА
Гуманитарный Университет
Два жирафа
Институт машиноведения
Дендрарий. Лавка
Клумбы
Дендрологический парк
ул. Софьи Ковалевской
Институт математики и механики им. Н.Н...
Велосипеды в Екатеринбурге BAZA...
Веломагазин
ул. Первомайская
ул. Мира

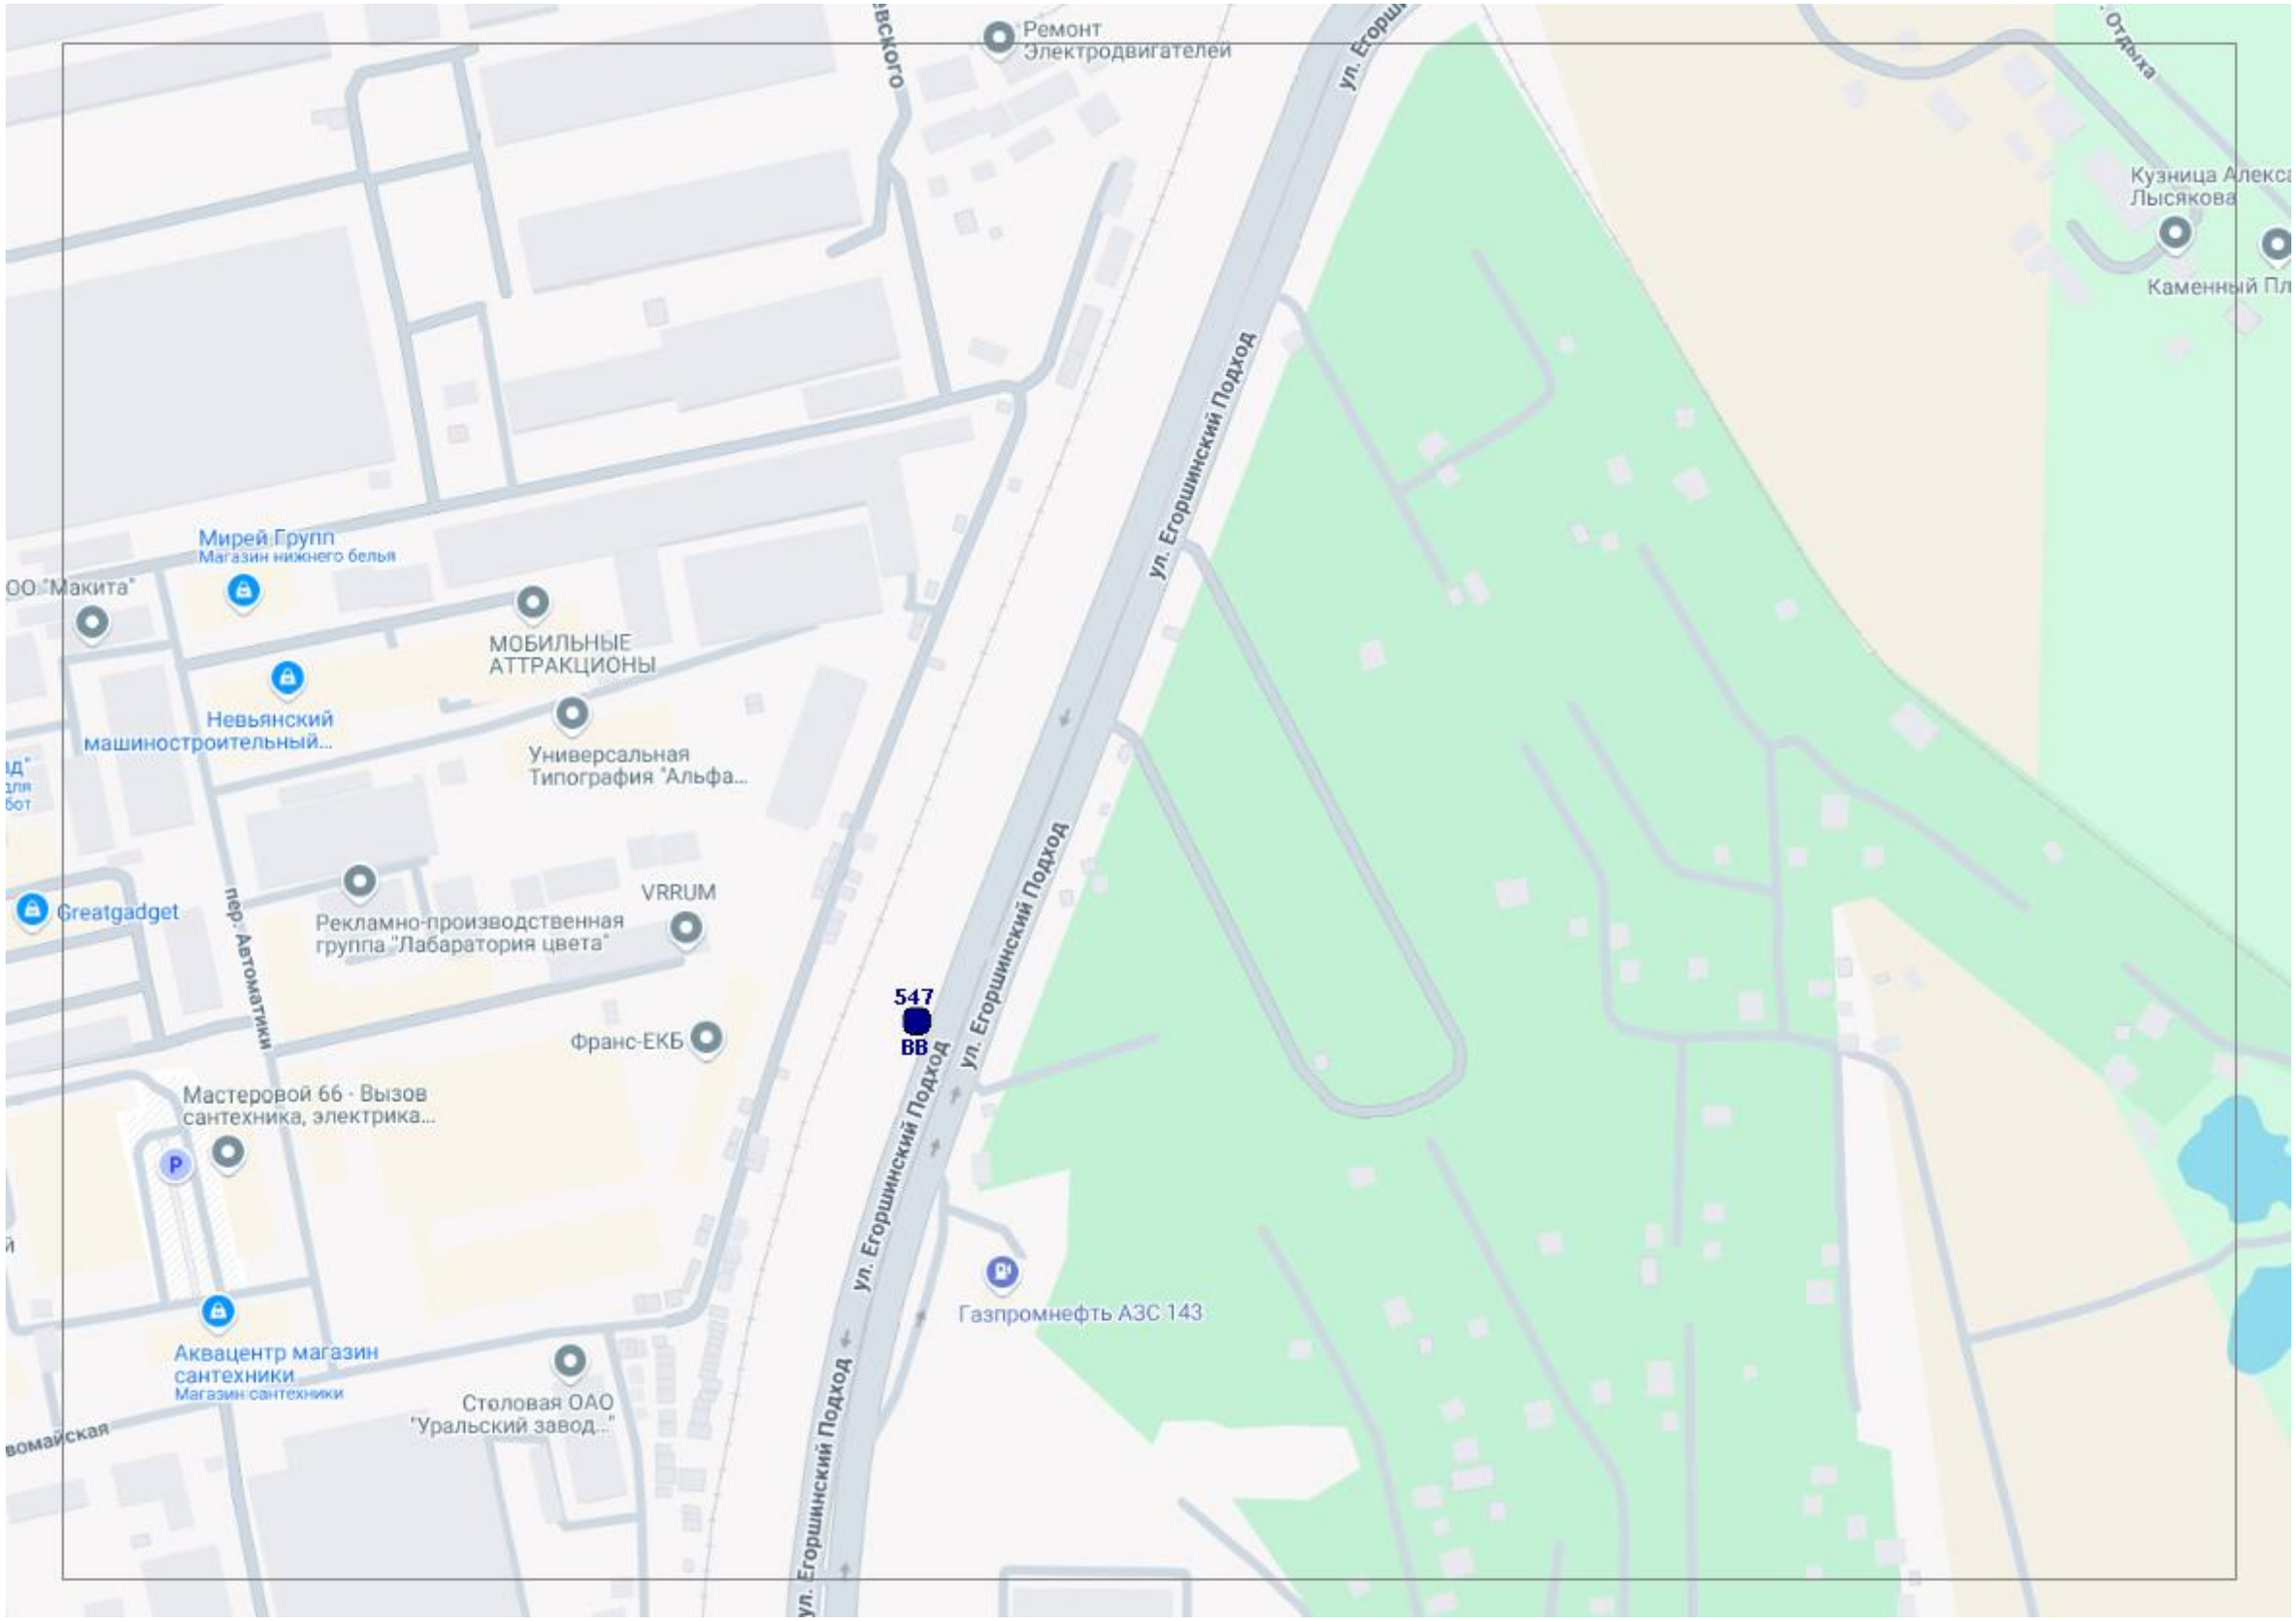
Ремонт Электродвигателей
ул. Егоршинский Подход
Кузница Алекс Лысякова
Каменный Пл
Мирей Групп
Магазин нижнего белья
ОО "Макита"
МОБИЛЬНЫЕ АТТРАКЦИОНЫ
Невьянский машиностроительный...
Универсальная Типография "Альфа...
Greatgadget
пер. Автоматики
Рекламно-производственная группа "Лабаратория цвета"
VRRUM
547
ВВ
Франс-ЕКБ
Мастеровой 66 · Вызов сантехника, электрика...
Газпромнефть АЗС 143
Аквацентр магазин сантехники
Магазин сантехники
Столовая ОАО "Уральский завод..."

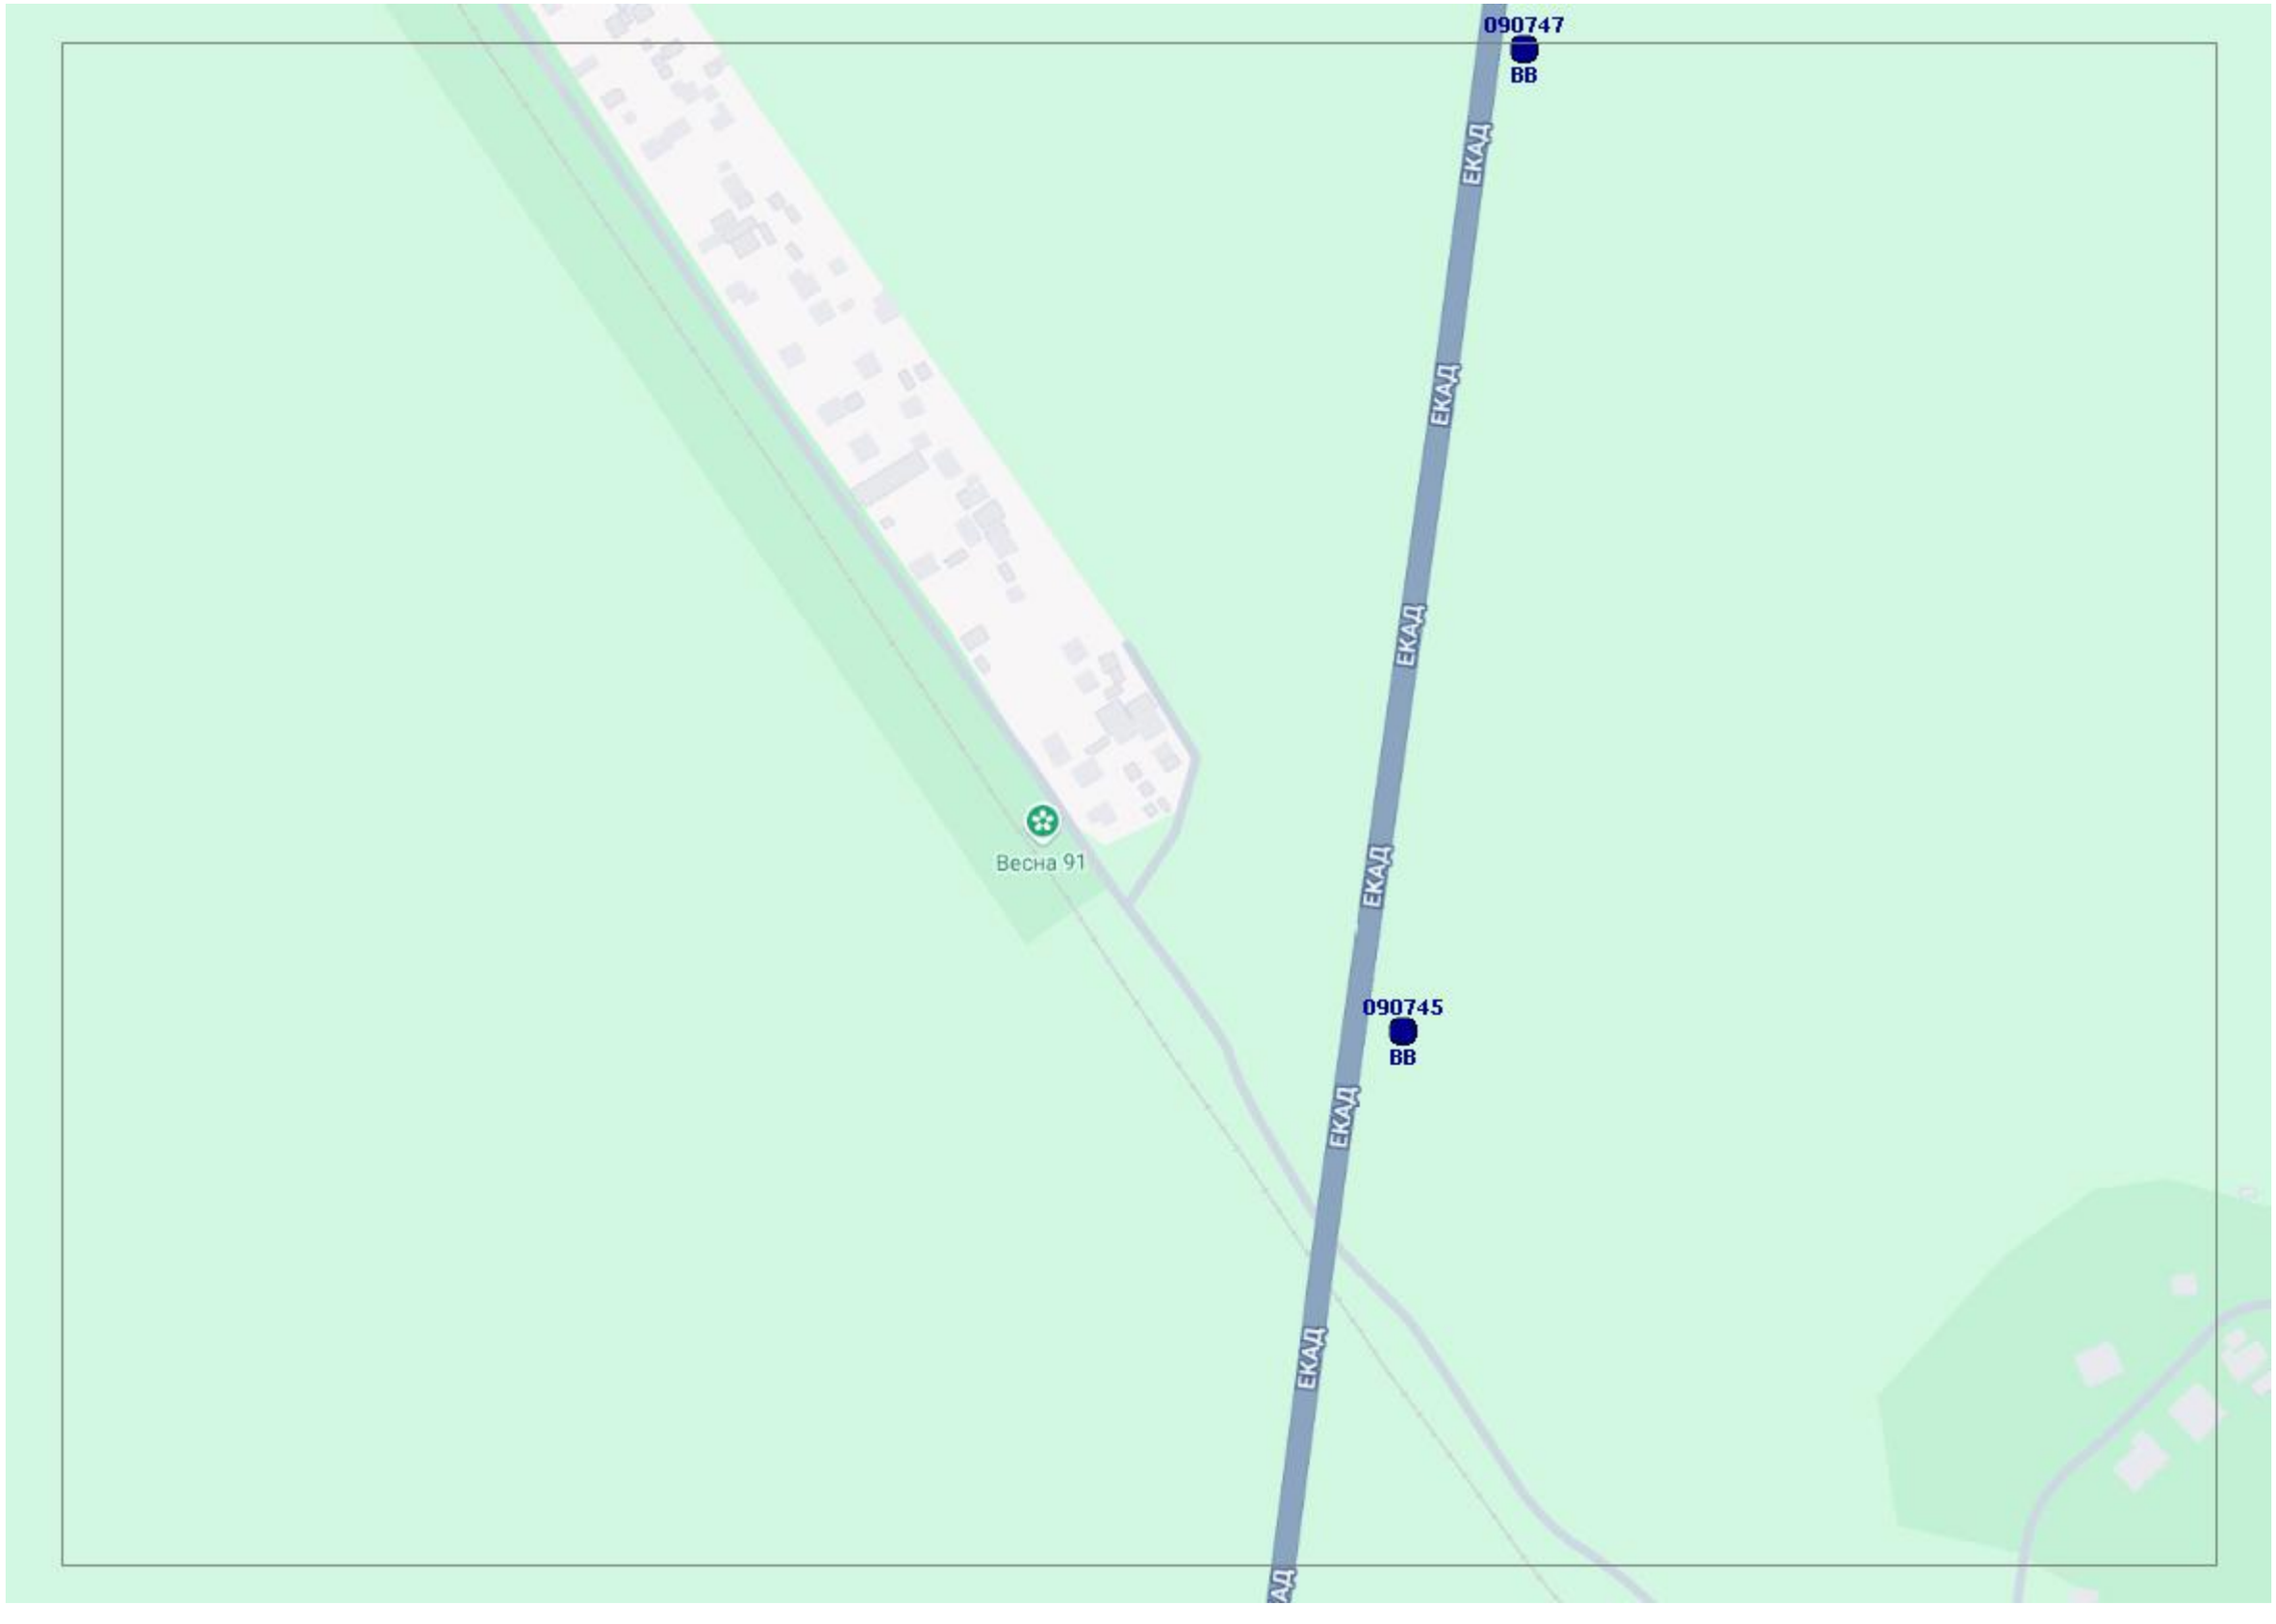
090747
ВВ
ЕКАД
ЕКАД
ЕКАД
ЕКАД
ЕКАД
ЕКАД
Весна 91
090745
ВВ

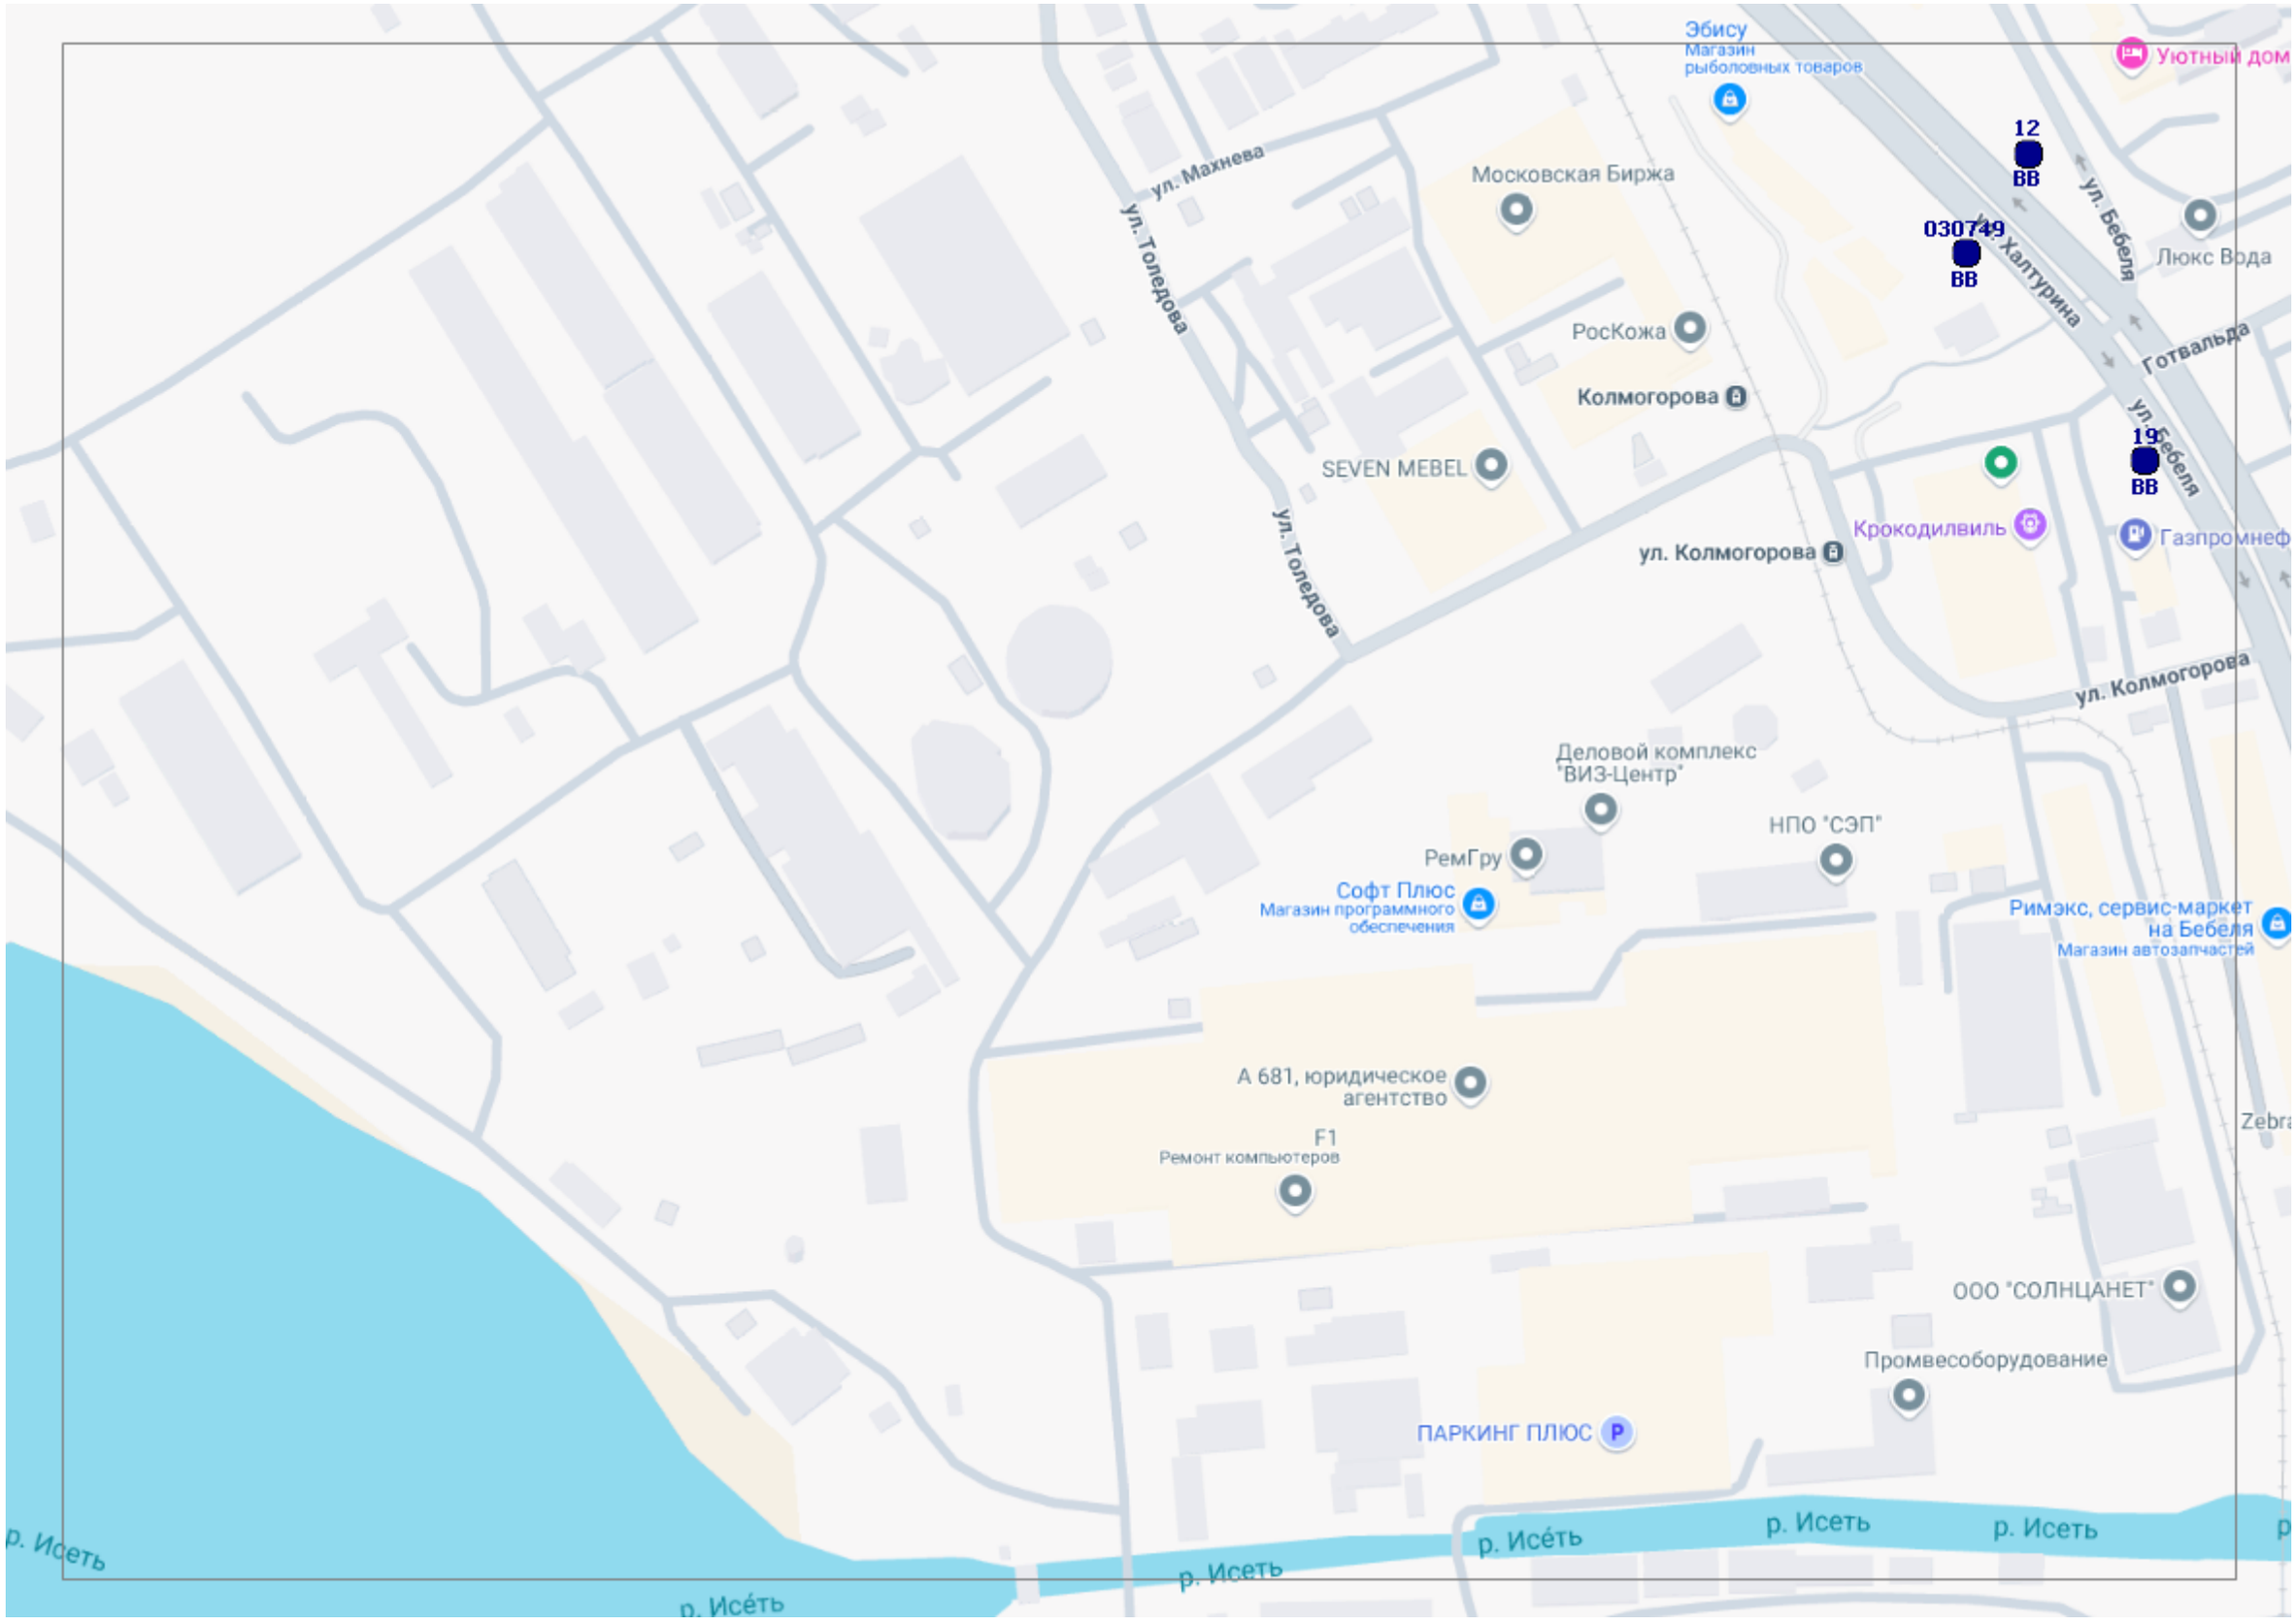
Эбису
Магазин рыболовных товаров
Уютный дом
12
ВВ
030749
ВВ
ул. Махнева
ул. Толедова
Московская Биржа
ул. Халтурина
ул. Бебеля
Люкс Врда
РосКожа
Готвальда
Колмогорова
19
ВВ
SEVEN MEBEL
ул. Толедова
Крокодилвиль
Газпромнеф
ул. Колмогорова
ул. Колмогорова
Деловой комплекс "ВИЗ-Центр"
НПО "СЭП"
РемГру
Софт Плюс
Магазин программного обеспечения
Римэкс, сервис-маркет на Бебеля
Магазин автозапчастей
А 681, юридическое агентство
F1
Ремонт компьютеров
ООО "СОЛНЦАНЕТ"
Промвесоборудование
ПАРКИНГ ПЛЮС
р. Исеть
р. Исеть
р. Исеть
р. Исеть
р. Исеть
р. Исеть

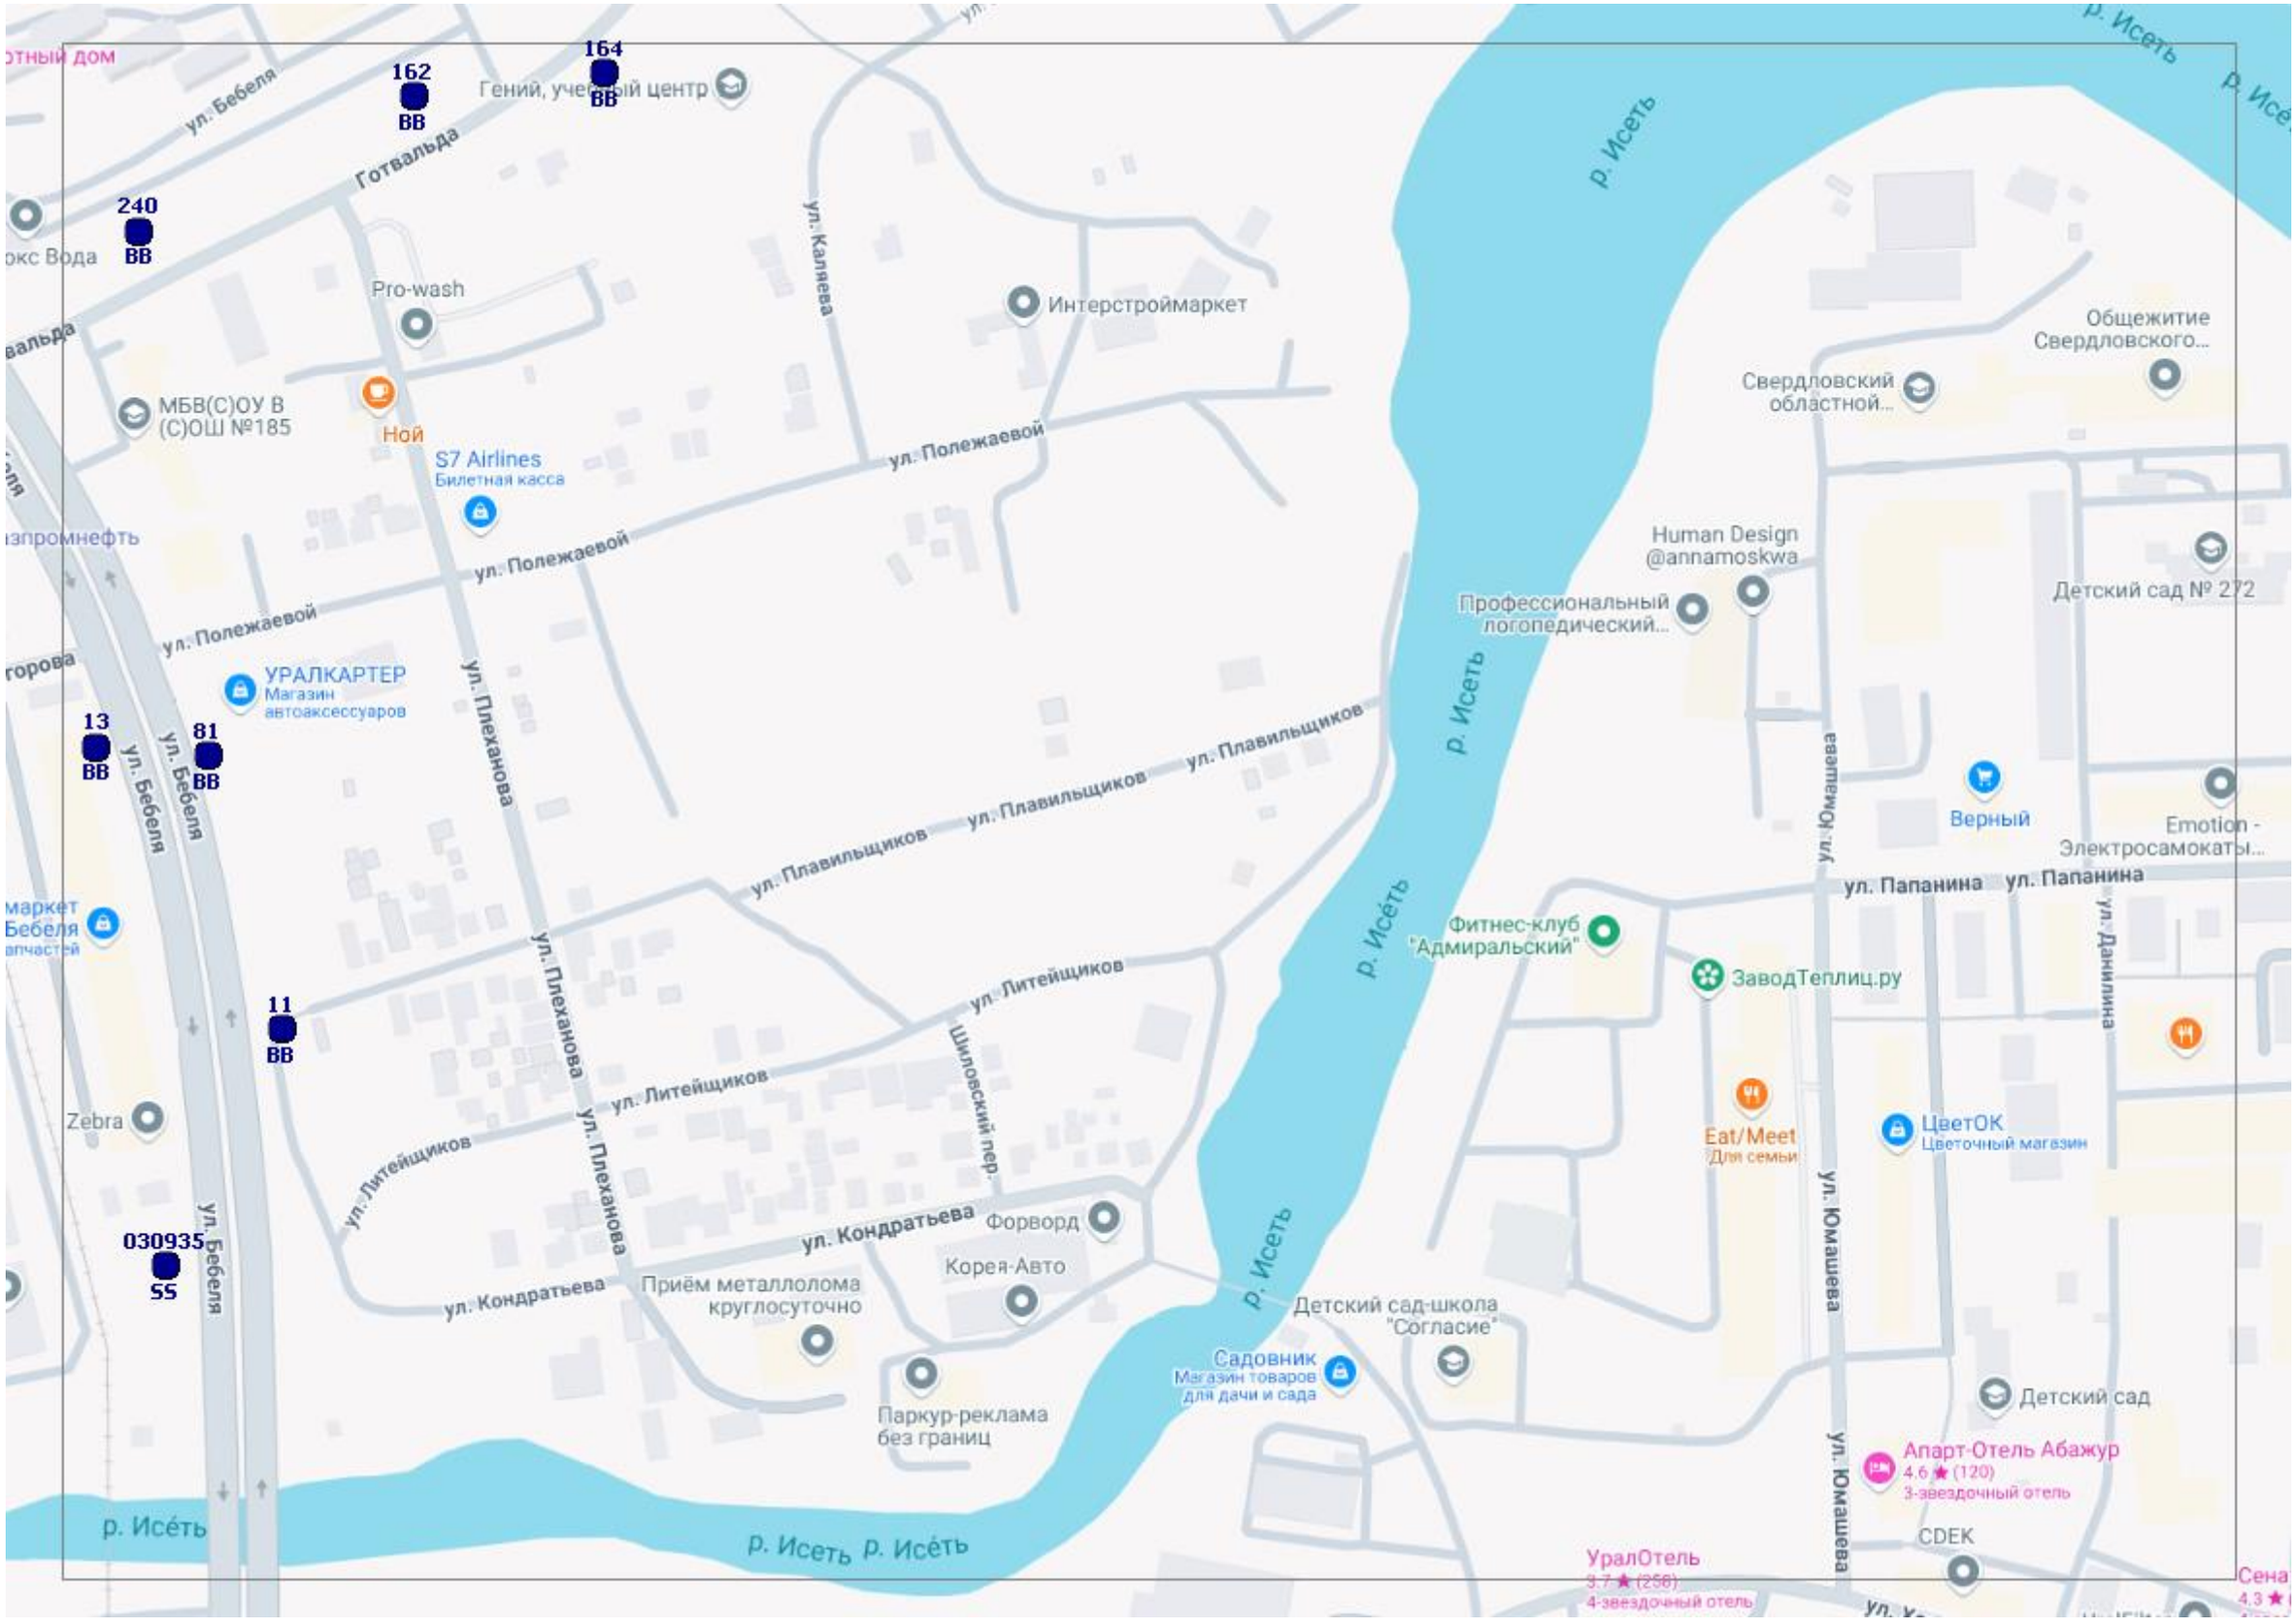
ул. Бебеля
Готвальда
Гений, учебный центр
ул. Каляева
Интерстроймаркет
р. Исеть
Общежитие Свердловского...
Свердловский областной...
Pro-wash
МБВ(С)ОУ В (С)ОШ №185
Ной
S7 Airlines
Билетная касса
ул. Полежаевой
Human Design @annamoskwa
Профессиональный логопедический...
Детский сад № 272
УРАЛКАРТЕР
Магазин автоаксессуаров
ул. Плеханова
ул. Плавильщиков
Верный
Emotion - Электросамокаты...
ул. Папанина
ул. Юмашева
ул. Данилина
Фитнес-клуб "Адмиральский"
ЗаводТеплиц.ру
Eat/Meet
Для семьи
ЦветОК
Цветочный магазин
ул. Литейщиков
Шиловский пер.
Zebra
ул. Кондратьева
Форворд
Корея-Авто
Приём металлолома круглосуточно
Паркур-реклама без границ
Садовник
Магазин товаров для дачи и сада
Детский сад-школа "Согласие"
Детский сад
Апарт-Отель Абажур
4.6 ★ (120)
3-звездочный отель
CDEK
УралОтель
3.7 ★ (256)
4-звездочный отель
р. Исеть
240
162
164
13
81
11
030935
55
ВВ

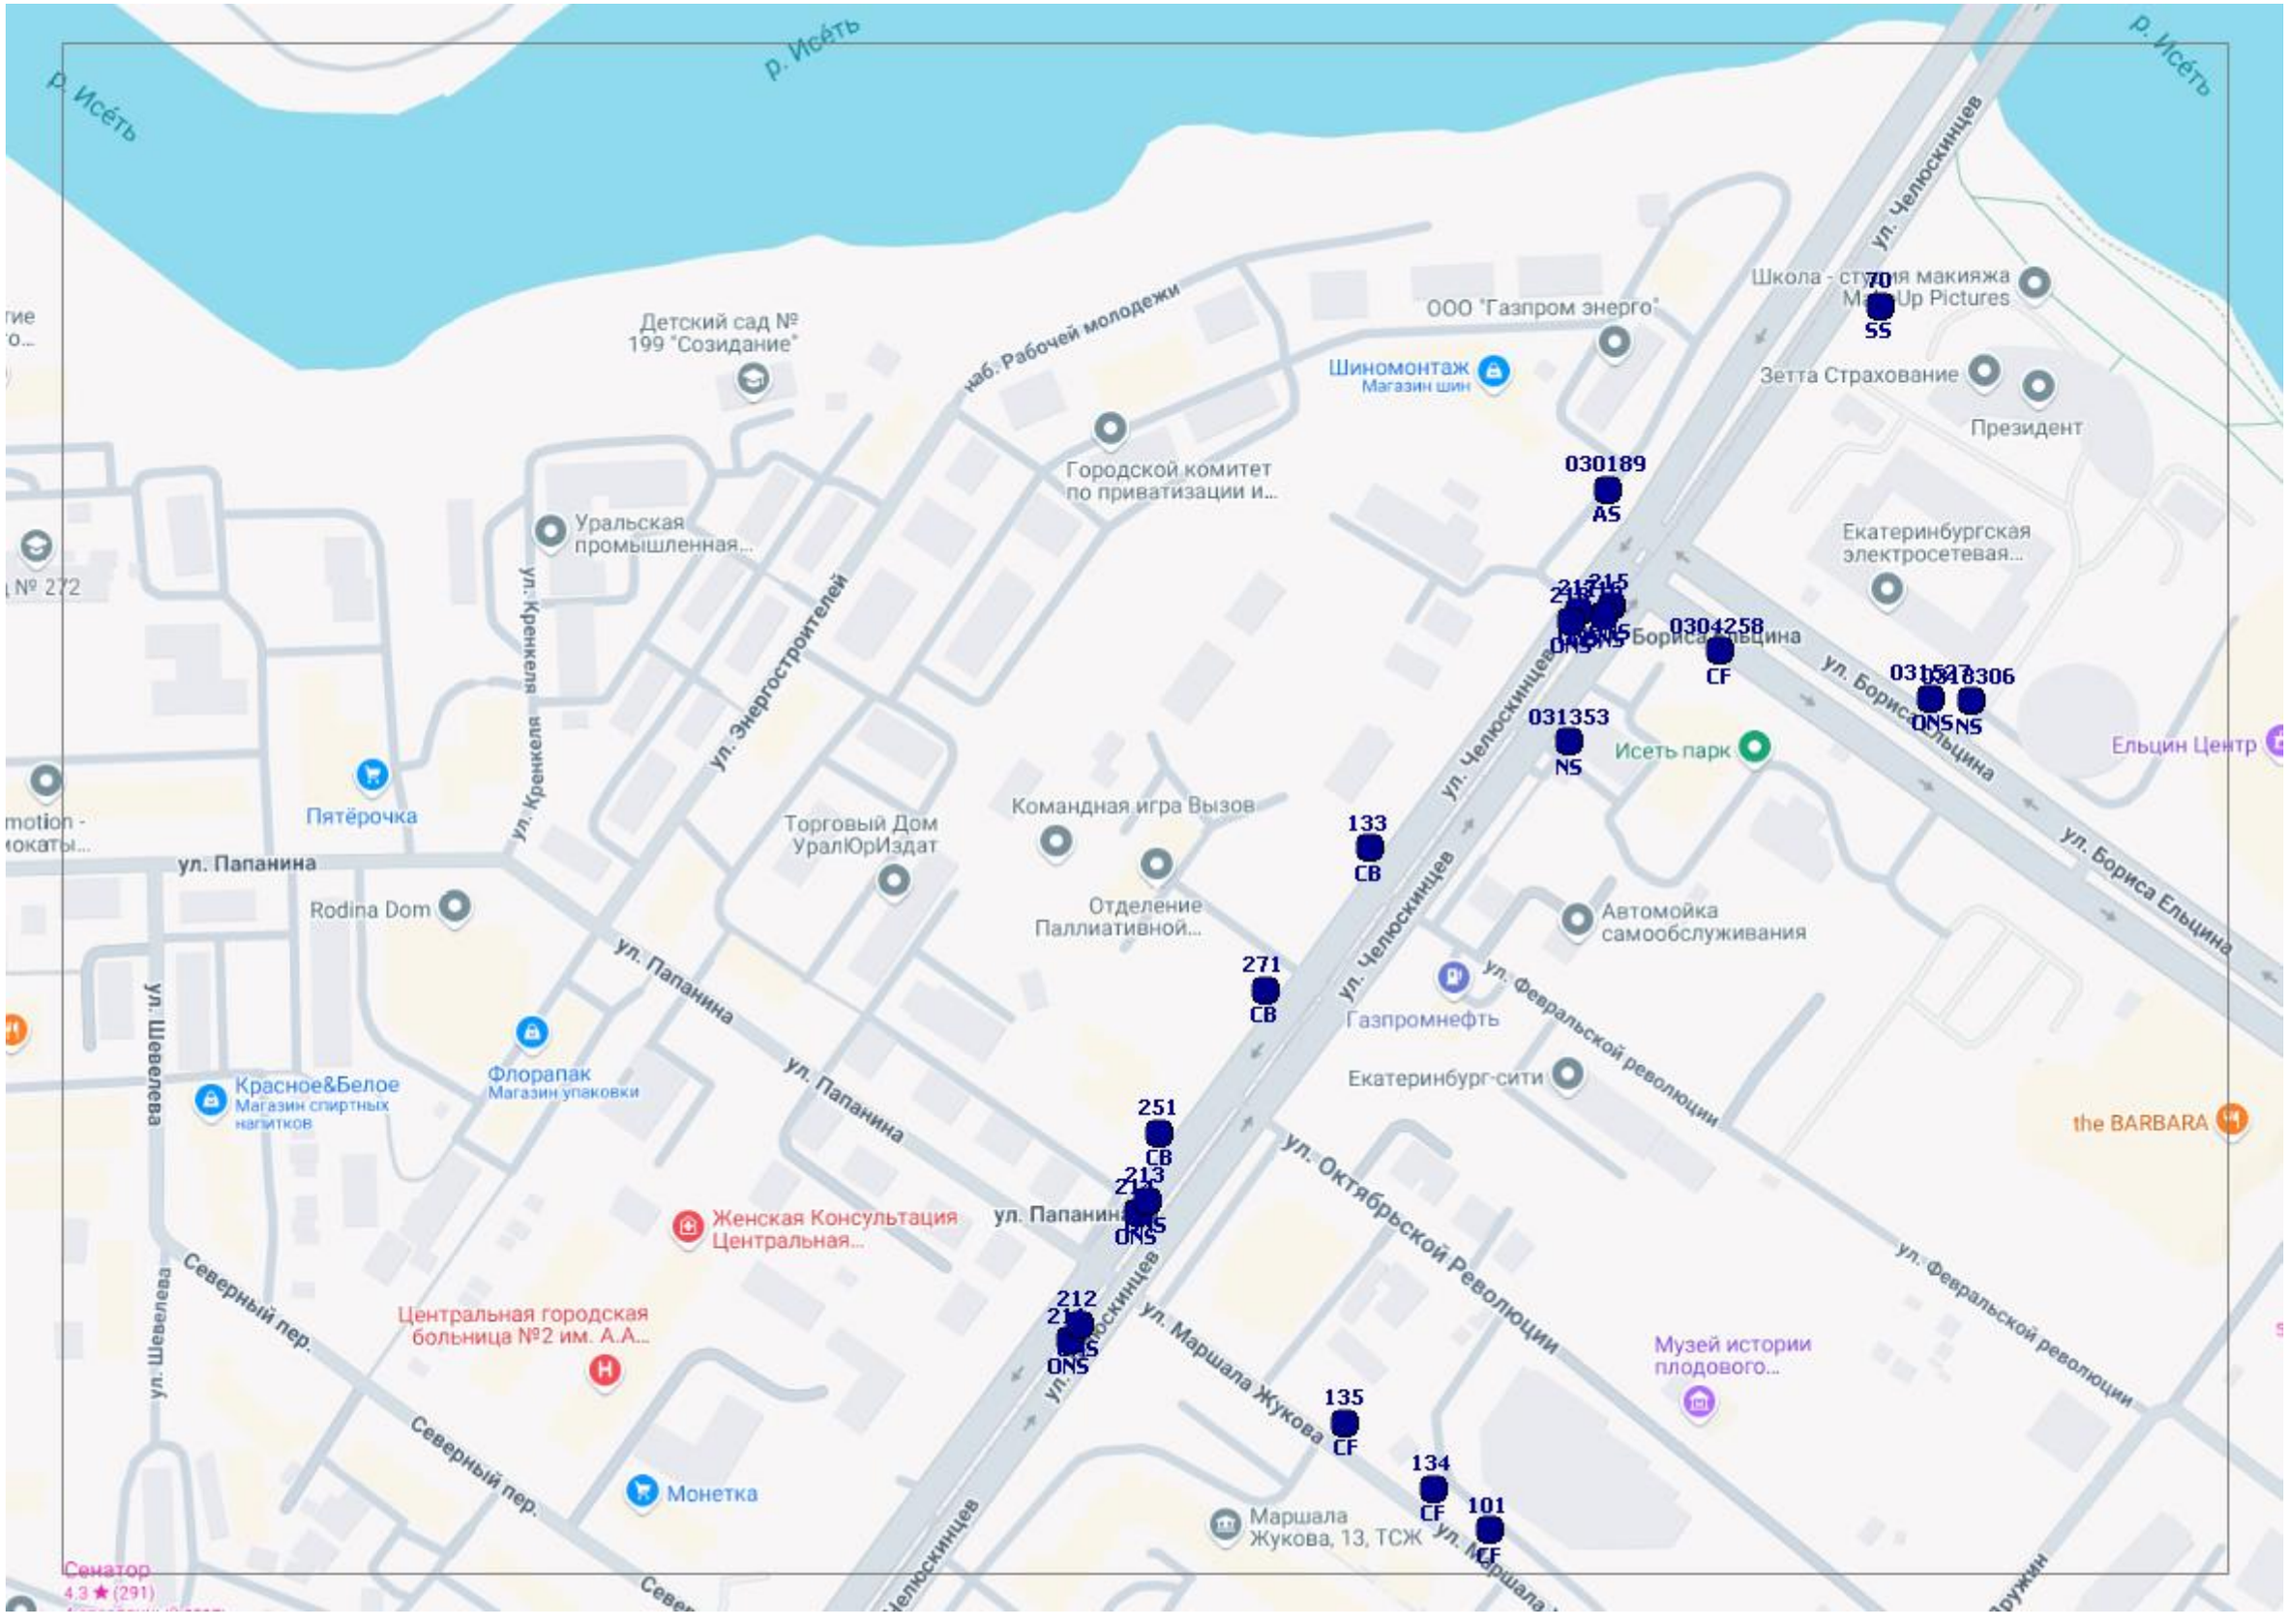
р. Исе́ть
р. Исе́ть
р. Исе́ть
ул. Челюскинцев
Школа - студия макияжа
Make Up Pictures
70
SS
ООО "Газпром энерго"
Шиномонтаж
Магазин шин
Зетта Страхование
Президент
Детский сад №
199 "Созидание"
наб. Рабочей молодежи
Городской комитет
по приватизации и...
030189
AS
Уральская
промышленная...
ул. Кренкеля
ул. Энергостроителей
Екатеринбургская
электросетевая...
0304258
CF
ул. Бориса Ельцина
031527
0318306
ONS
NS
031353
NS
Исеть парк
Ельцин Центр
№ 272
Пятёрочка
Командная игра Вызов
Торговый Дом
УралЮрИздат
133
CB
ул. Папанина
Rodina Dom
Отделение
Паллиативной...
Автомойка
самообслуживания
271
CB
ул. Февральской революции
Газпромнефть
ул. Шевелева
Флорапак
Магазин упаковки
Красное&Белое
Магазин спиртных
напитков
Екатеринбург-сити
the BARBARA
251
CB
213
ONS
Женская Консультация
Центральная...
ул. Октябрьской Революции
Северный пер.
Центральная городская
больница №2 им. А.А...
212
ONS
Музей истории
плодового...
135
CF
134
CF
101
CF
Монетка
Маршала
Жукова, 13, ТСЖ
Сенатор
4.3 ★ (291)

Nogotochkoff
Уралочка
ДИВС «Уралочка»
ул. Еремина
Олимпийская набережная
CoffeeUP, кофейня-пекарня
Салон красоты Ольги Семеновой
COSMOSPA
0204279
CF
0204278
CF
ул. Николая Никонова
"300 лет Российскому флоту"
Butterfliers, дизайн-ателье
Динамо
р. Исе́ть
Кулинария "Космос"
Сыроварня Екатеринбург
Супра
ККТ Космос Екатеринбург
Цветочная точка
Цветочный магазин
Усадьба "Заозерье"
БарБорис
пл. Октябрьская
Парк "Динамо"
Сад трав
Памятник Б. Н. Ельцину
Городской пруд
Дом журналистов
ул. Горького
Fantasyc
Свердловский академический театр...
ул. Бориса Ельцина
Hyatt Regency Ekaterinburg
4,7 ★ (2412)
5-звездочный отель
Интернет-журнал Ural Music Magazine
Правительство Свердловской области
Октябрьская пл.
Почта России
225
CF
031528
DNS

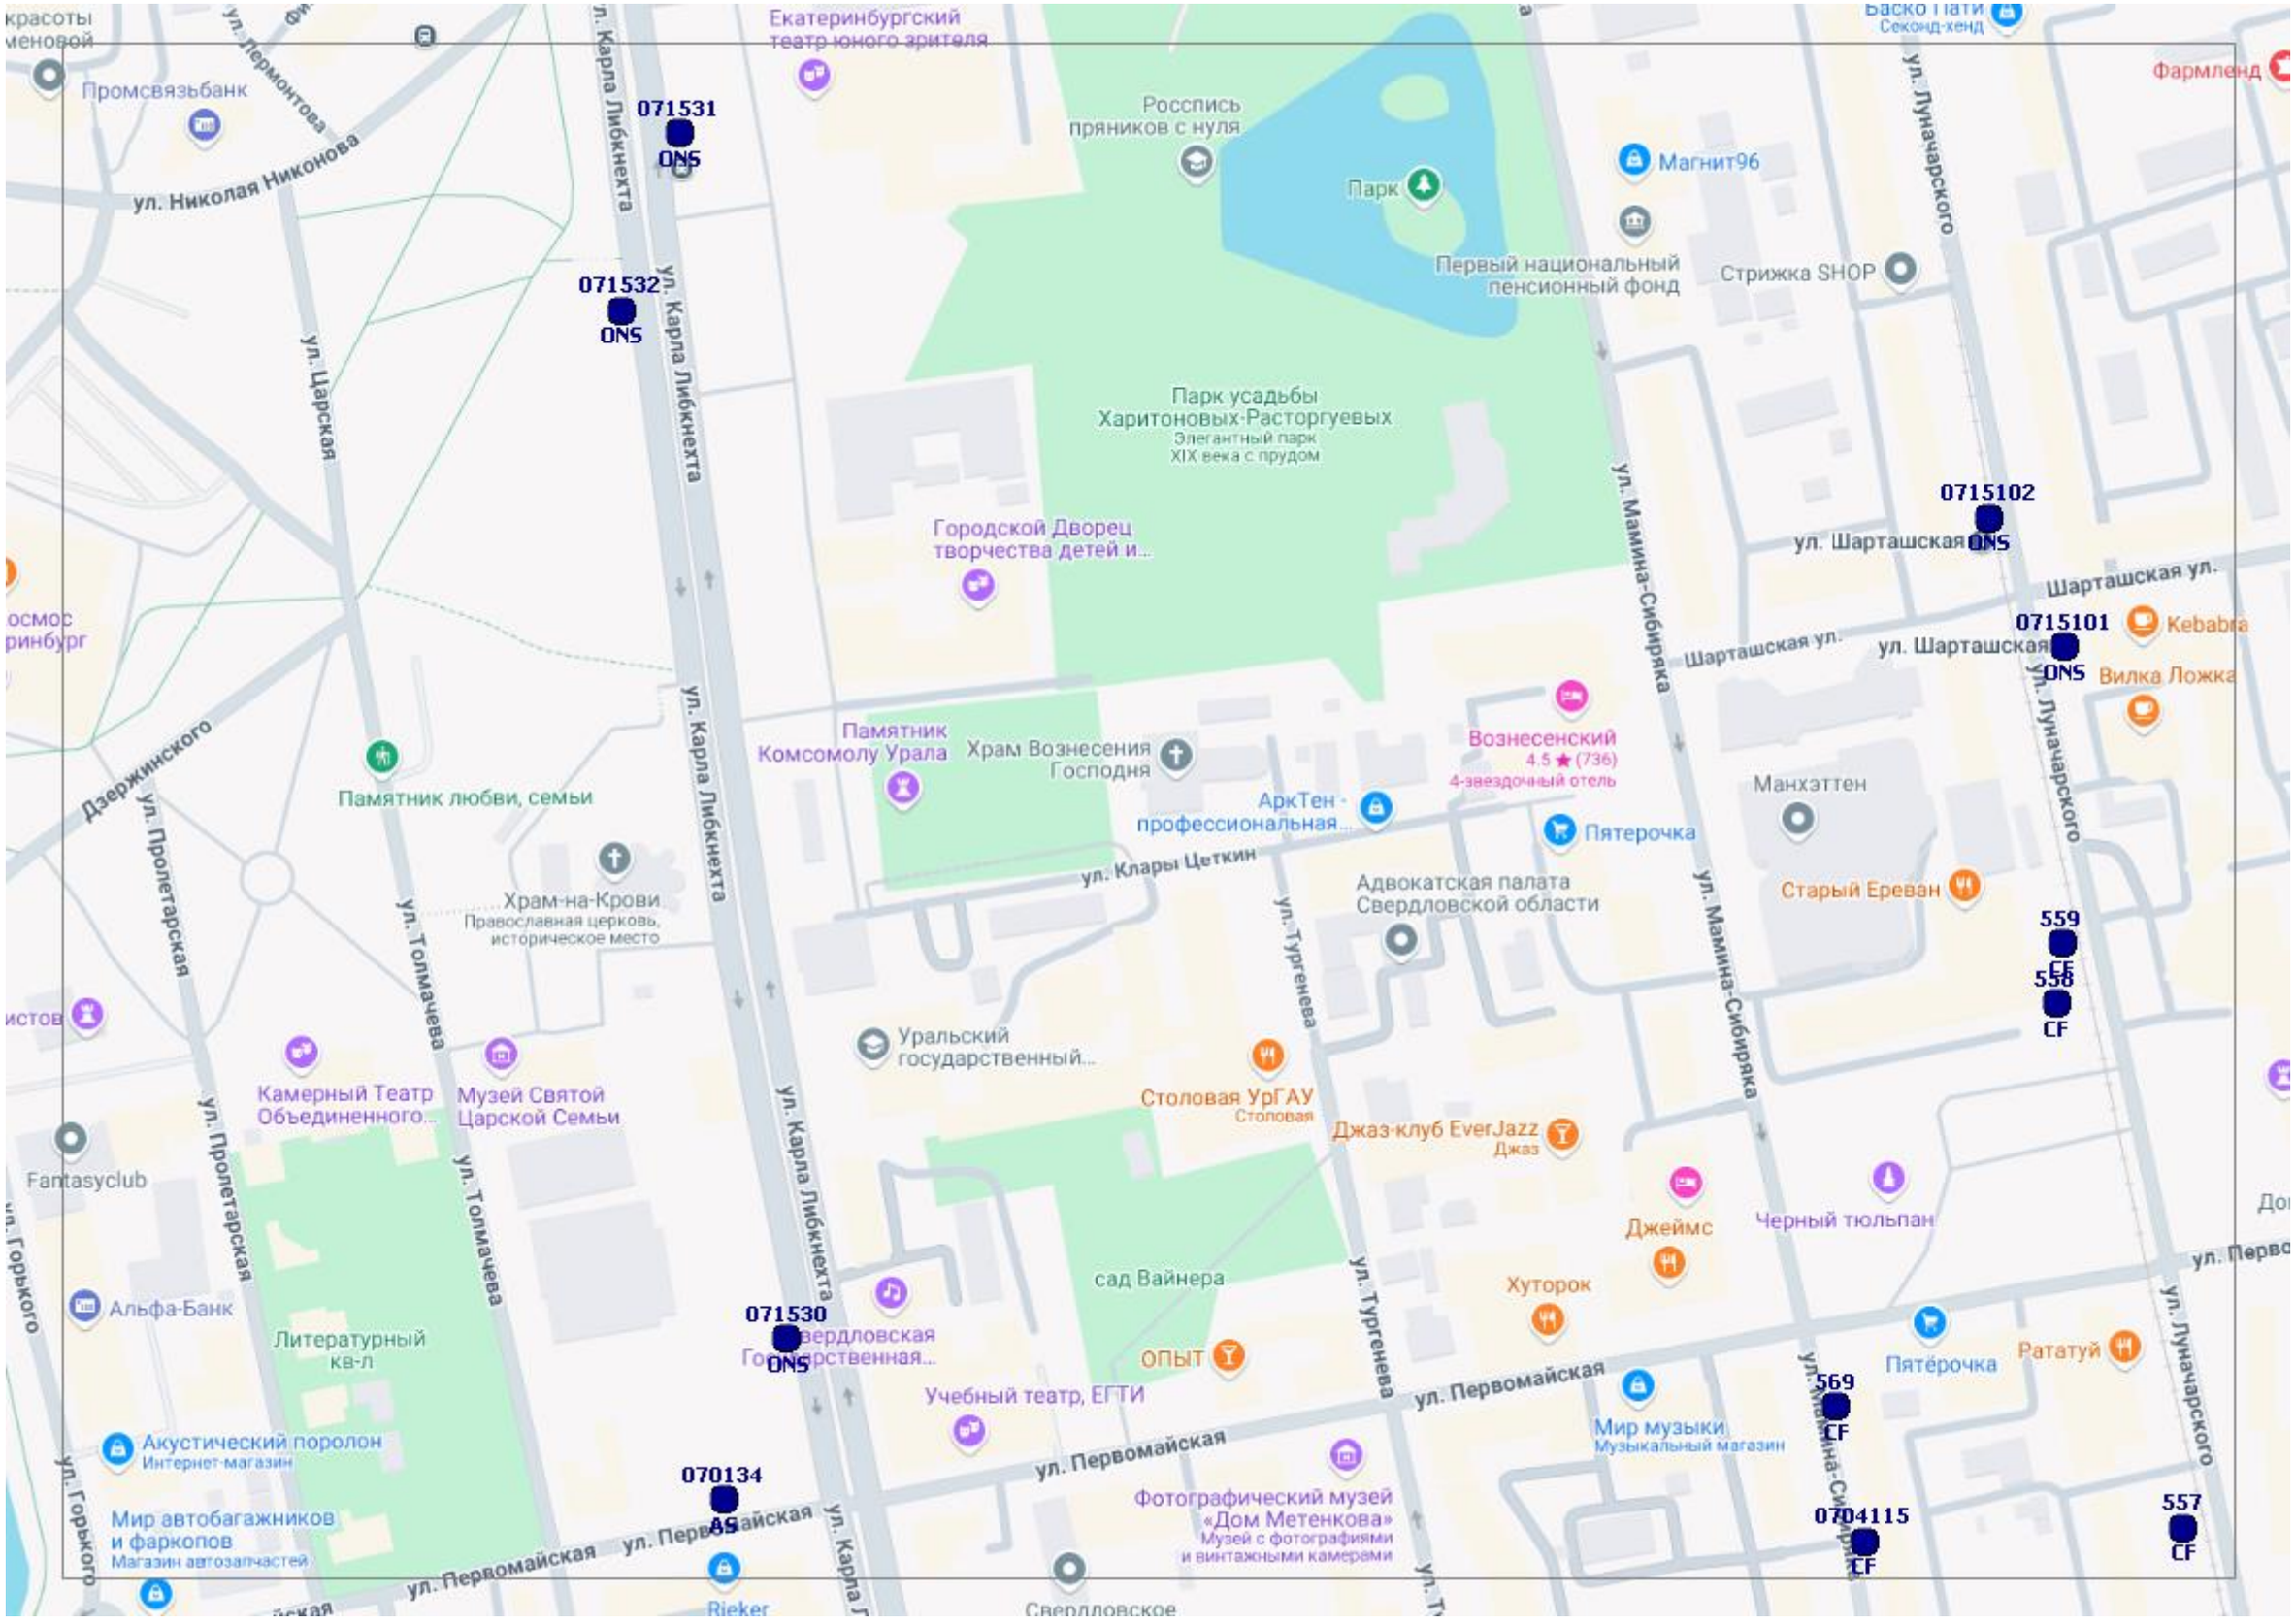
071531
ONS
071532
ONS
0715102
ул. Шарташская ONS
0715101
ул. Шарташская ONS
071530
ONS
070134
AS
0704115
CF
559
CF
558
CF
569
CF
557
CF
ул. Николая Никонова
ул. Карла Либкнехта
ул. Царская
ул. Пролетарская
ул. Толмачева
ул. Горького
ул. Дзержинского
ул. Первомайская
ул. Клары Цеткин
ул. Тургенева
ул. Мамина-Сибиряка
ул. Луначарского
Шарташская ул.
Екатеринбургский театр юного зрителя
Росписьпряников с нуля
Парк
Магнит96
Первый национальный пенсионный фонд
Стрижка SHOP
Парк усадьбы Харитоновых-Расторгуевых
Элегантный парк XIX века с прудом
Городской Дворец творчества детей и...
Памятник Комсомолу Урала
Храм Вознесения Господня
Памятник любви, семьи
Вознесенский
4.5 ★ (736)
4-звездочный отель
АркТен - профессиональная...
Пятерочка
Манхэттен
Адвокатская палата Свердловской области
Старый Ереван
Храм-на-Крови
Православная церковь, историческое место
Уральский государственный...
Столовая УрГАУ
Столовая
Джаз-клуб EverJazz
Джаз
Джеймс
Черный тюльпан
Хуторок
Пятёрочка
Рататуй
Kebabia
Вилка Ложка
Камерный Театр Объединенного...
Музей Святой Царской Семьи
Fantasyclub
Альфа-Банк
Литературный кв-л
сад Вайнера
ОПЫТ
Учебный театр, ЕГТИ
Акустический поролон
Интернет-магазин
Мир автобагажников и фаркопов
Магазин автозапчастей
Мир музыки
Музыкальный магазин
Фотографический музей «Дом Метенкова»
Музей с фотографиями и винтажными камерами
Свердловское
Rieker

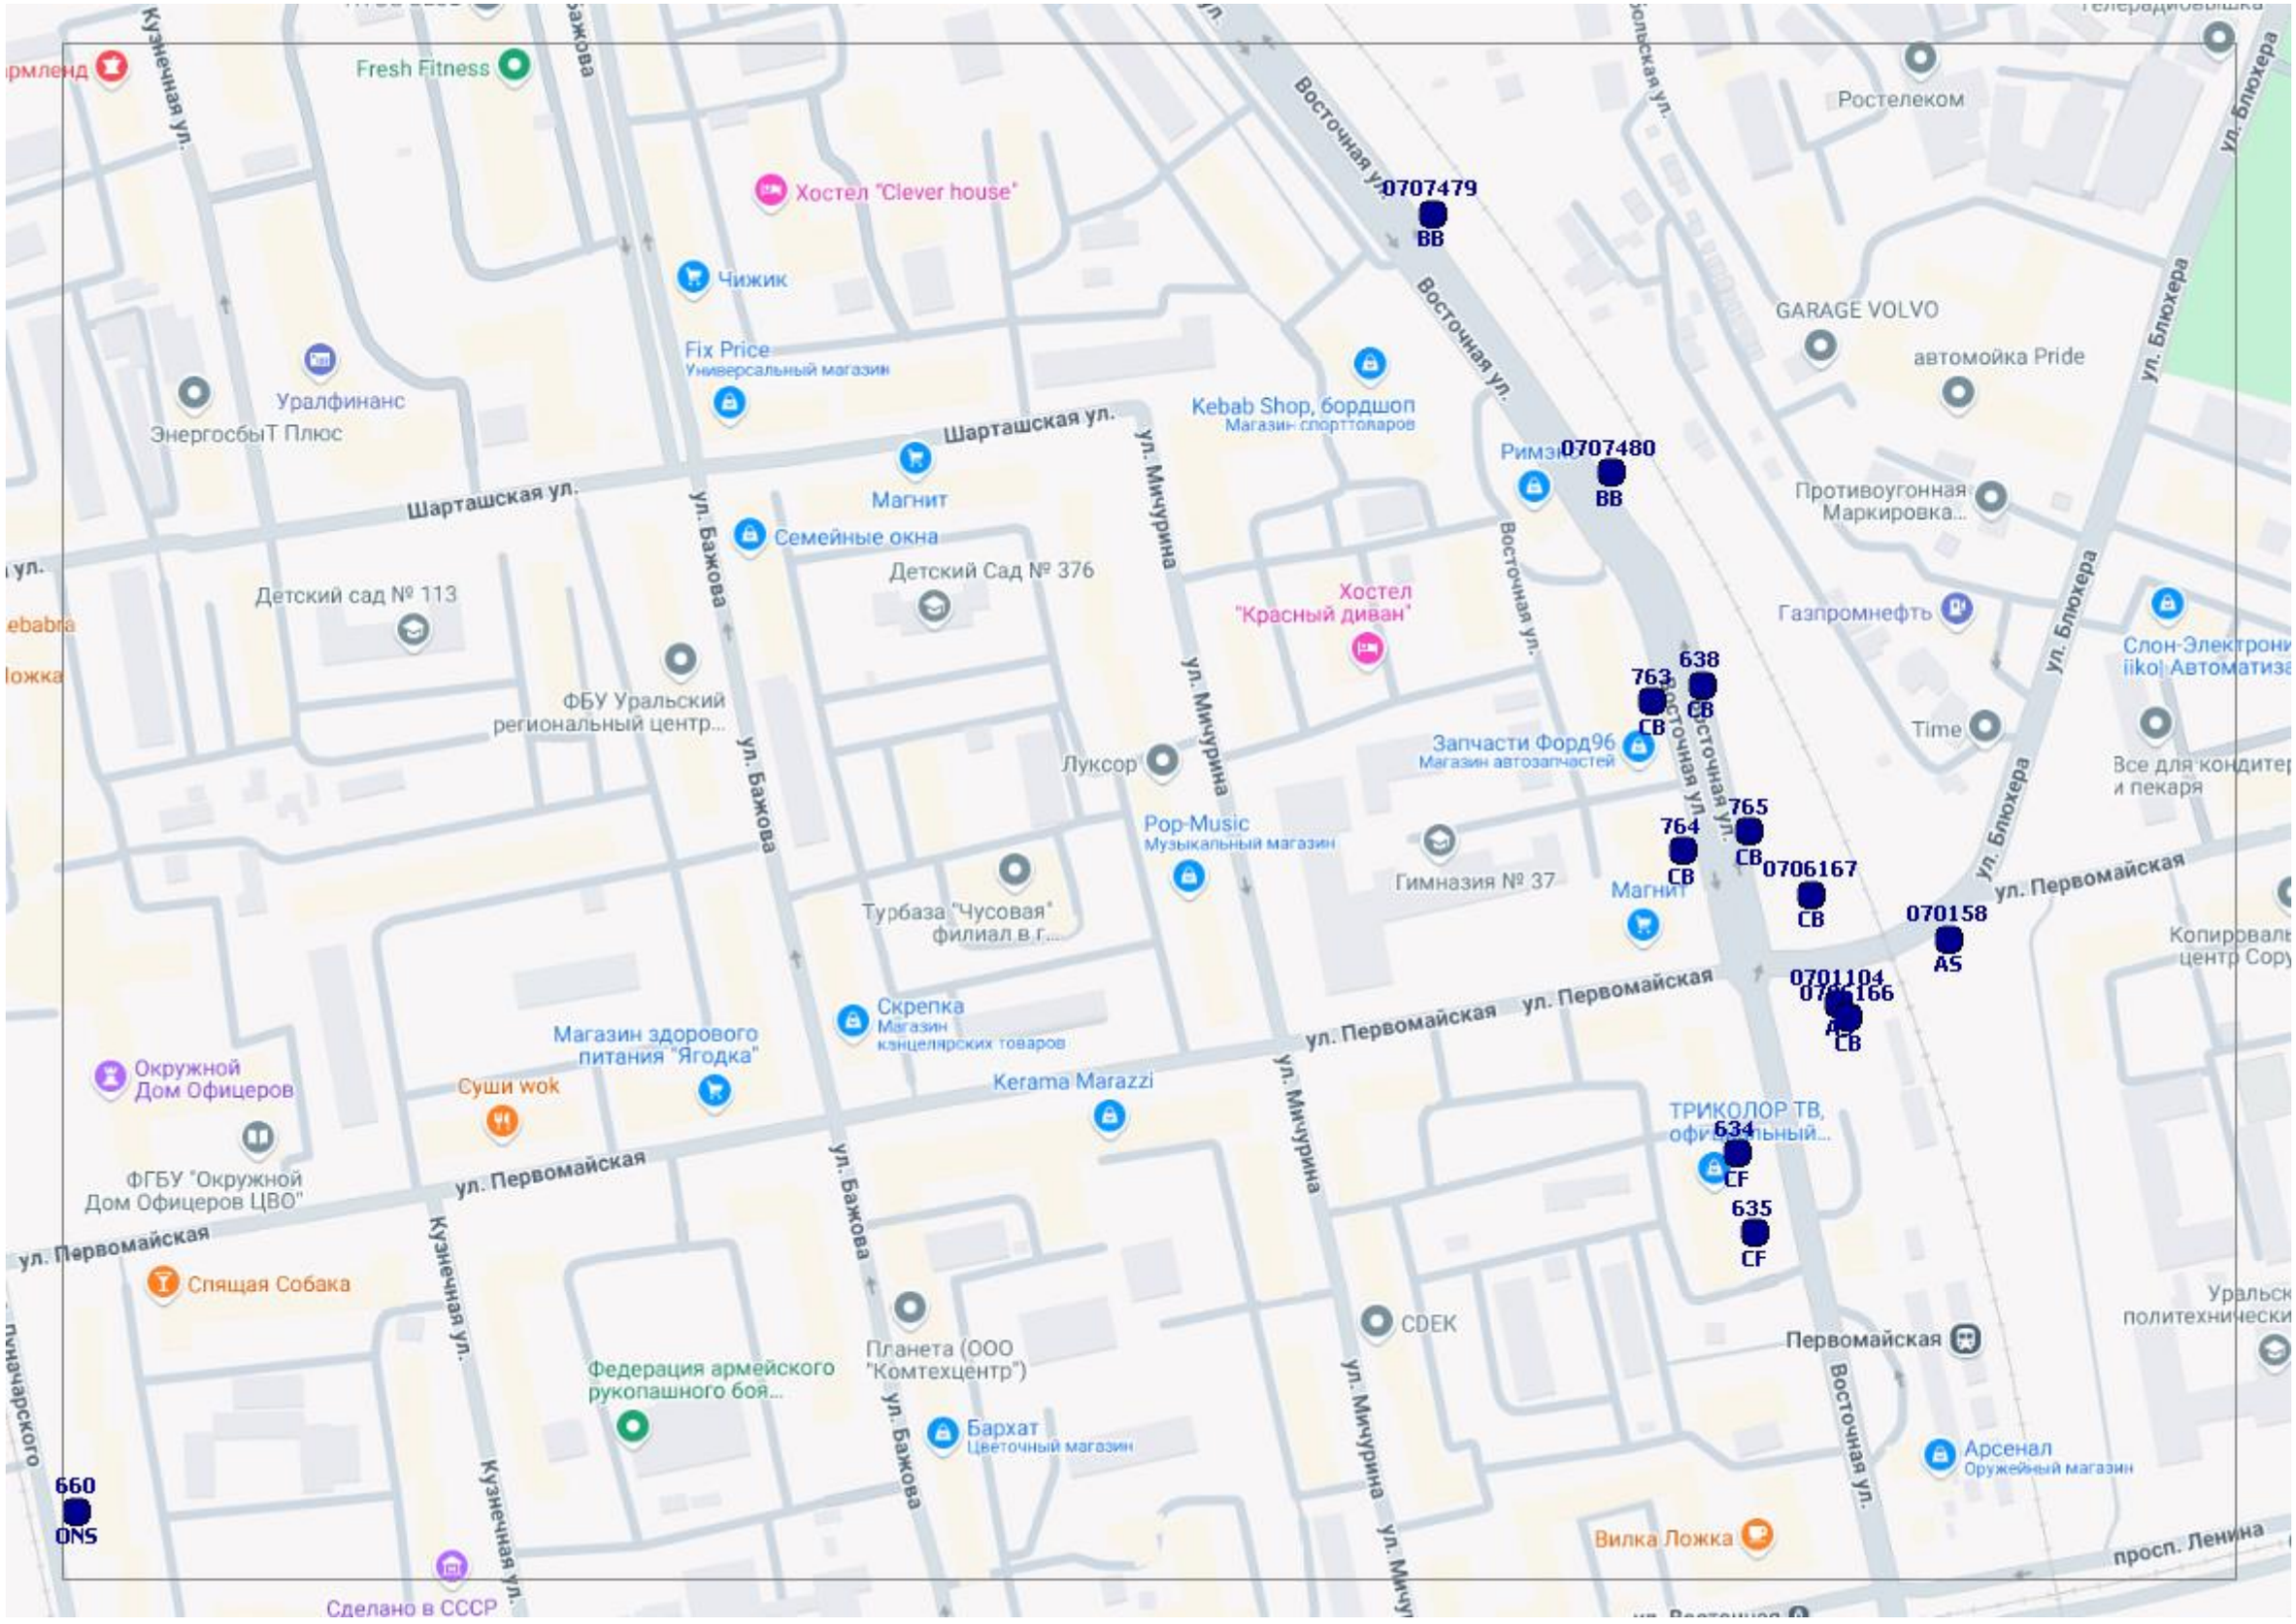
Fresh Fitness
Хостел "Clever house"
Чижик
Fix Price
Универсальный магазин
Уралфинанс
ЭнергосбыТ Плюс
Шарташская ул.
Магнит
Семейные окна
Детский Сад № 376
Детский сад № 113
ФБУ Уральский региональный центр...
Kebab Shop, бордшоп
Магазин спорттоваров
Хостел "Красный диван"
Луксор
Pop-Music
Музыкальный магазин
Гимназия № 37
Турбаза "Чусовая" филиал в г...
Восточная ул.
0707479
BB
0707480
BB
Ростелеком
GARAGE VOLVO
автомойка Pride
Противоугонная Маркировка...
Газпромнефть
Time
Запчасти Форд96
Магазин автозапчастей
638
CB
763
CB
765
CB
764
CB
0706167
CB
070158
AS
0701104
CB
ул. Первомайская
ул. Блюхера
ул. Бажова
ул. Мичурина
Скрепка
Магазин канцелярских товаров
Магазин здорового питания "Ягодка"
Суши wok
Kerama Marazzi
ТРИКОЛОР ТВ,
634
CF
635
CF
Окружной Дом Офицеров
ФГБУ "Окружной Дом Офицеров ЦВО"
Спящая Собака
Кузнечная ул.
Планета (ООО "Комтехцентр")
Федерация армейского рукопашного боя...
Бархат
Цветочный магазин
CDEK
Первомайская
Арсенал
Оружейный магазин
Вилка Ложка
660
ONS
Сделано в СССР
просп. Ленина

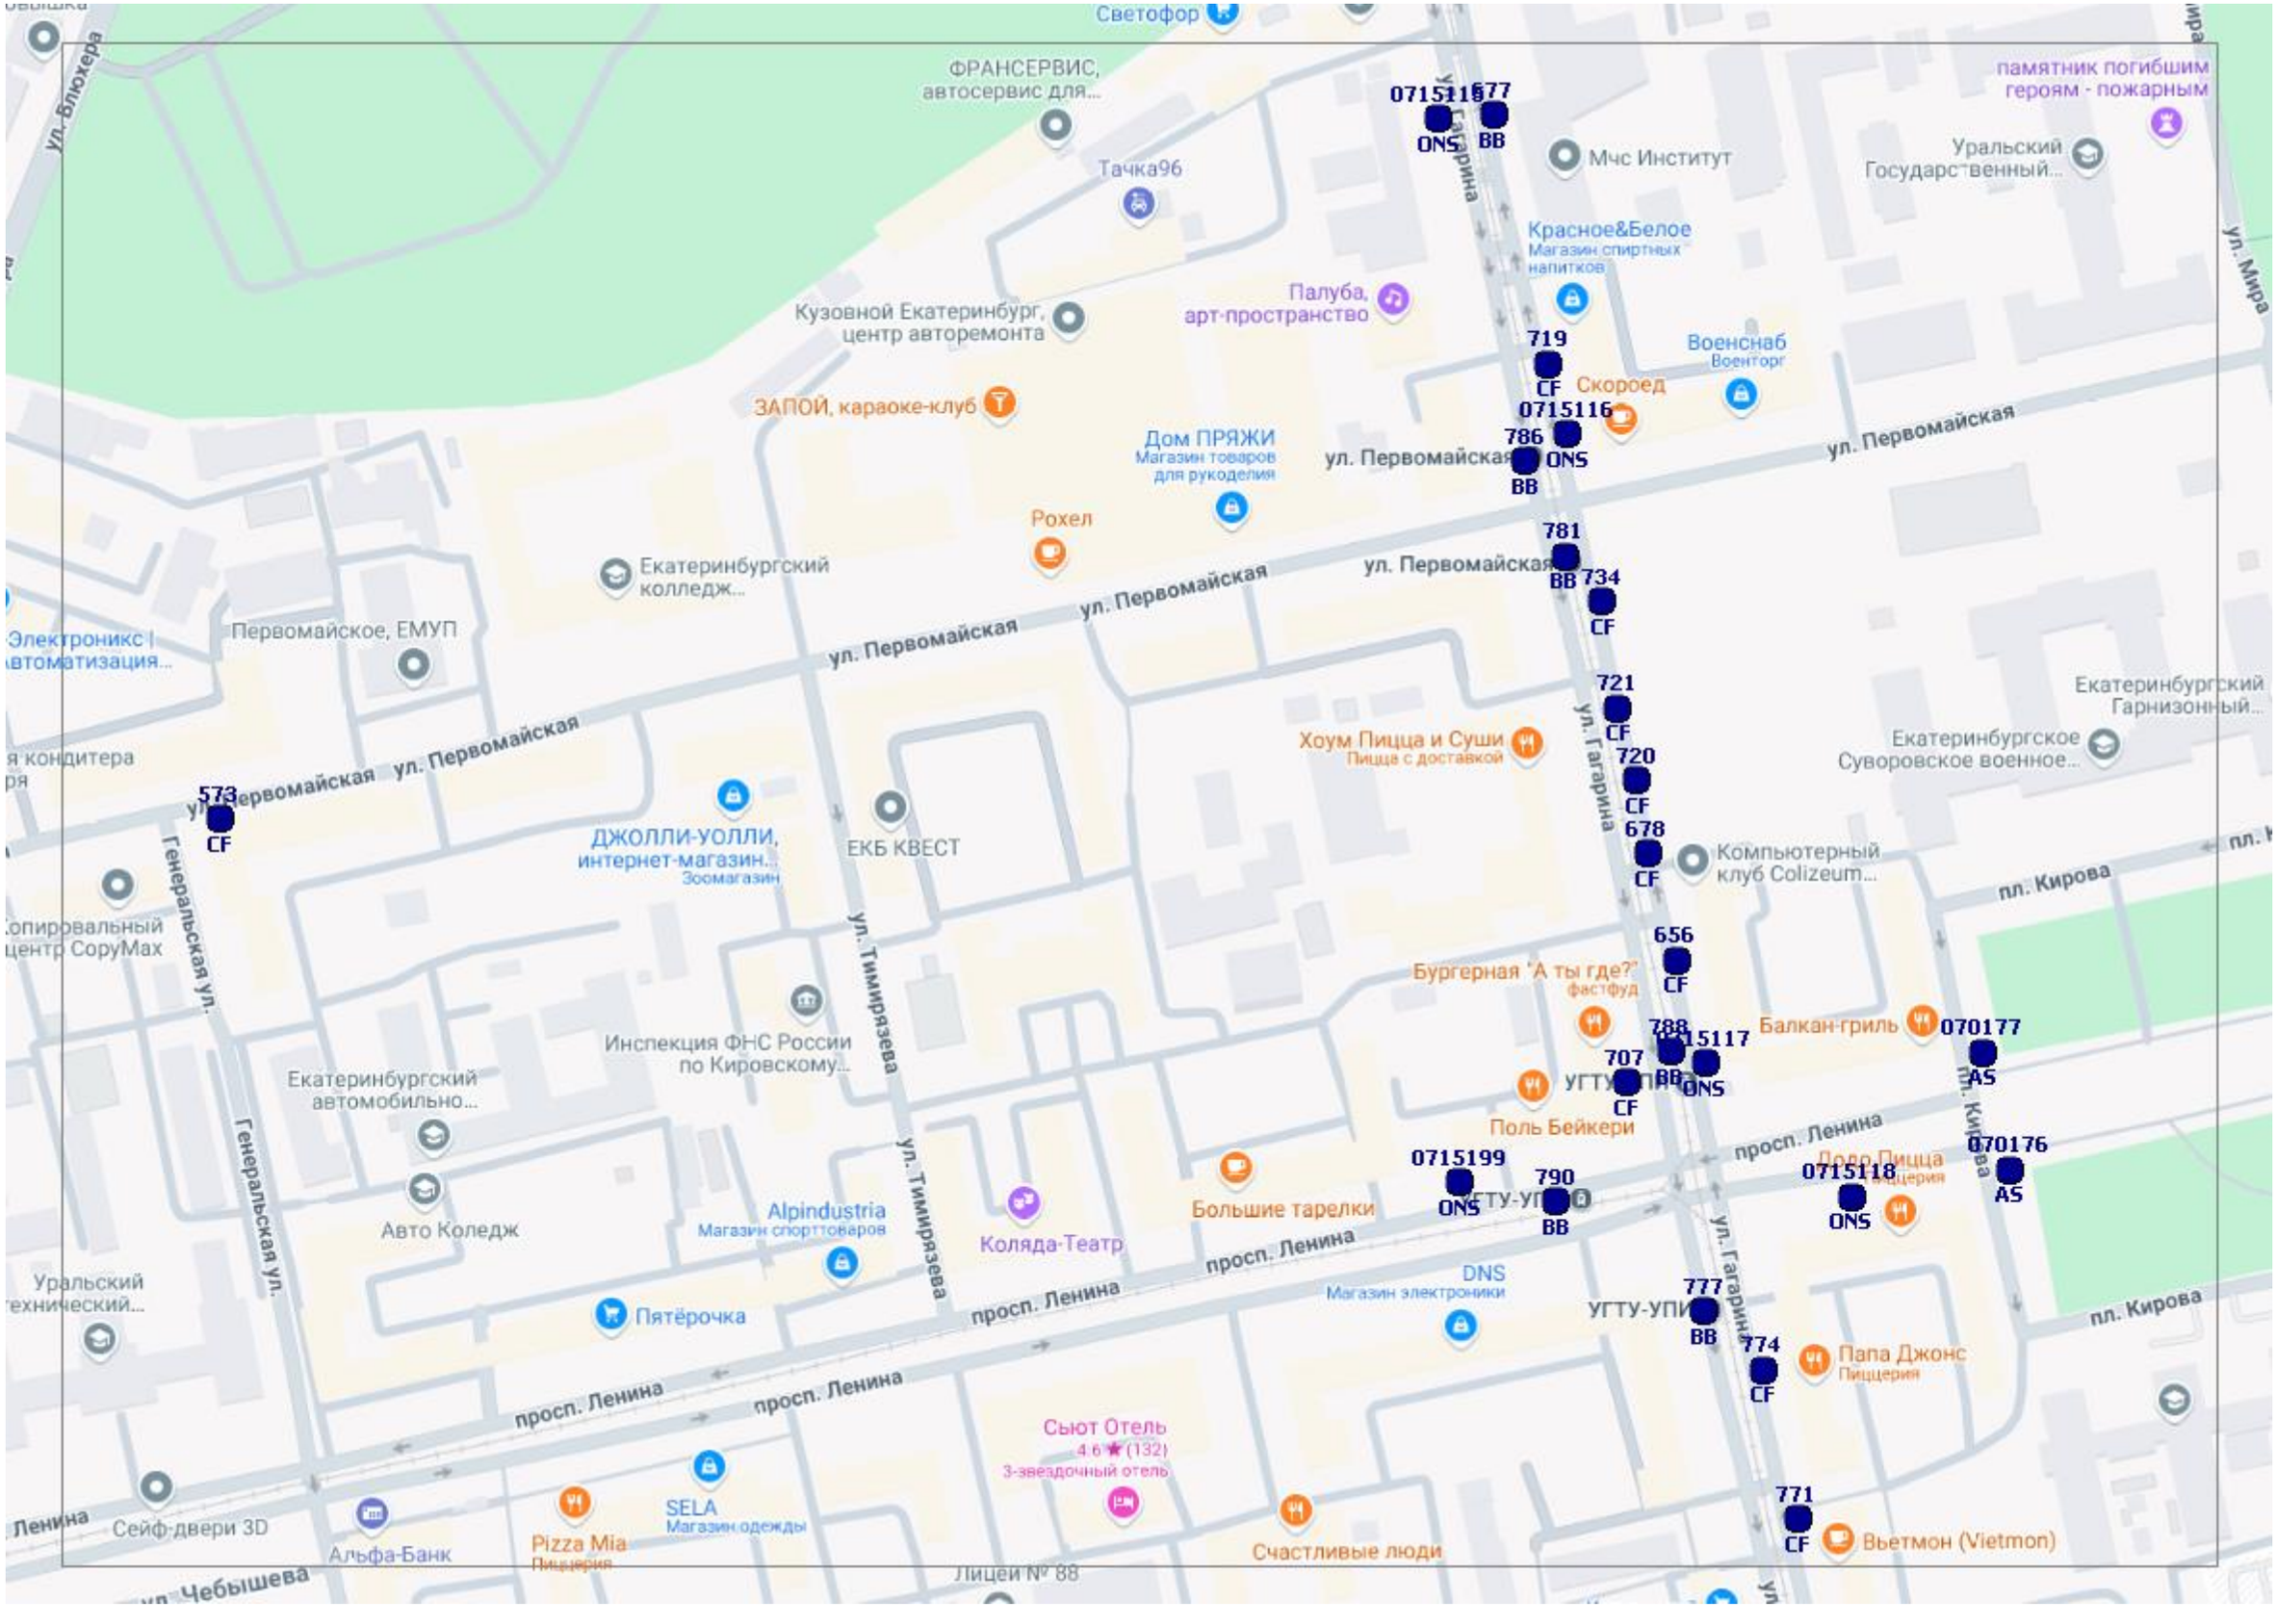
Светофор
ул. Блюхера
ФРАНСЕРВИС, автосервис для...
Тачка96
0715115
ONS
677
BB
ул. Гагарина
Мчс Институт
памятник погибшим героям - пожарным
Уральский Государственный...
ул. Мира
Красное&Белое
Магазин спиртных напитков
Палуба, арт-пространство
Кузовной Екатеринбург, центр авторемонта
719
CF
Военснаб
Военторг
Скороед
ЗАПОЙ, караоке-клуб
0715116
786
ONS
BB
ул. Первомайская
Дом ПРЯЖИ
Магазин товаров для рукоделия
Рохел
781
BB
734
CF
Екатеринбургский колледж...
Первомайское, ЕМУП
721
CF
720
CF
678
CF
Хоум Пицца и Суши
Пицца с доставкой
Екатеринбургский Гарнизонный...
Екатеринбургское Суворовское военное...
573
CF
ДЖОЛЛИ-УОЛЛИ, интернет-магазин...
Зоомагазин
ЕКБ КВЕСТ
Компьютерный клуб Colizeum...
пл. Кирова
656
CF
Бургерная "А ты где?"
фастфуд
Балкан-гриль
070177
AS
788
BB
715117
ONS
707
CF
Поль Бейкери
Инспекция ФНС России по Кировскому...
Екатеринбургский автомобильно...
Авто Коледж
Alpindustria
Магазин спорттоваров
Коляда-Театр
Большие тарелки
0715199
ONS
790
BB
просп. Ленина
Додо Пицца
Пиццерия
0715118
ONS
070176
AS
DNS
Магазин электроники
777
BB
774
CF
Папа Джонс
Пиццерия
Пятёрочка
Сьют Отель
4.6 ★ (132)
3-звездочный отель
SELA
Магазин одежды
Pizza Mia
Пиццерия
Альфа-Банк
Сейф-двери 3D
Счастливые люди
771
CF
Вьетмон (Vietmon)
Лицей № 88
ул. Чебышева
Генеральская ул.
ул. Тимирязева

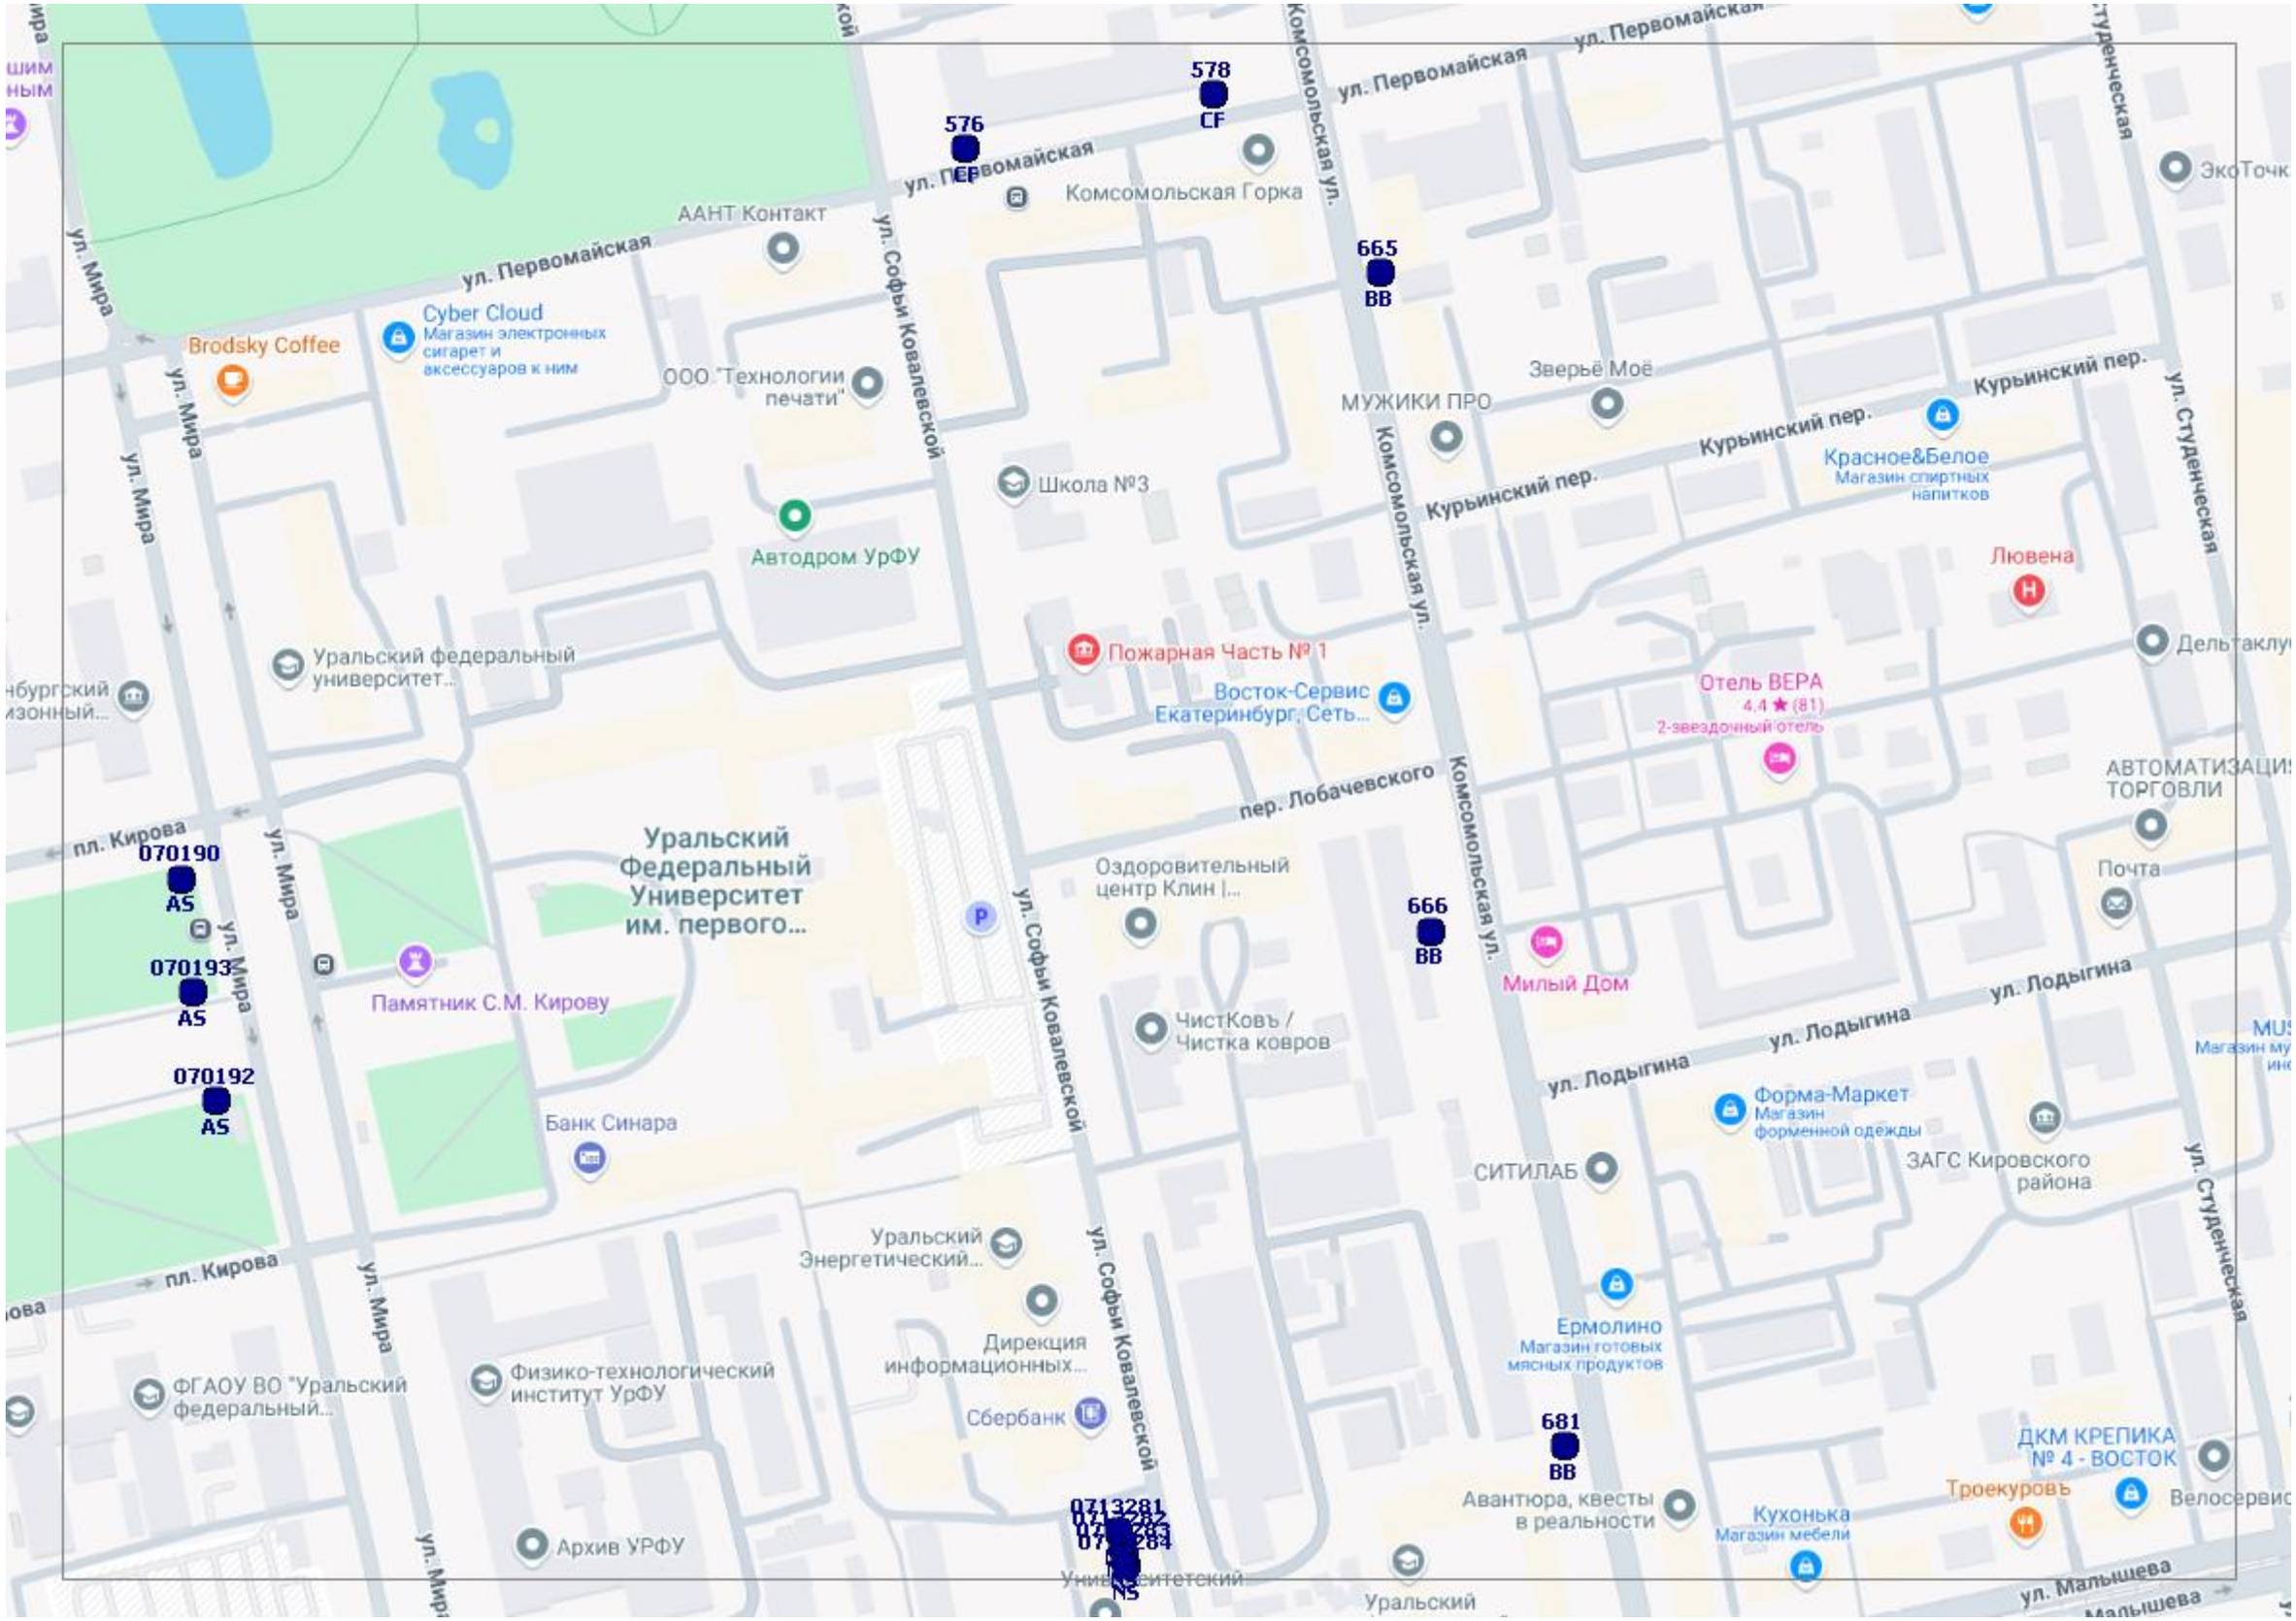
578
CF
576
CF
665
BB
666
BB
681
BB
070190
AS
070193
AS
070192
AS
0713281
NS
ул. Первомайская
ул. Мира
ул. Софьи Ковалевской
Комсомольская ул.
ул. Студенческая
пл. Кирова
пер. Лобачевского
ул. Лодыгина
Курьинский пер.
Комсомольская Горка
ААНТ Контакт
Cyber Cloud
Магазин электронных сигарет и аксессуаров к ним
Brodsky Coffee
ООО "Технологии печати"
Школа №3
Автодром УрФУ
Уральский федеральный университет...
Пожарная Часть № 1
Восток-Сервис Екатеринбург, Сеть...
МУЖИКИ ПРО
Зверьё Моё
Красное&Белое
Магазин спиртных напитков
Любена
Отель ВЕРА
4.4 ★ (81)
2-звездочный отель
ЭкоТочк
Дельтаклуб
АВТОМАТИЗАЦИЯ ТОРГОВЛИ
Почта
Милый Дом
Форма-Маркет
Магазин форменной одежды
ЗАГС Кировского района
СИТИЛАБ
Ермолино
Магазин готовых мясных продуктов
ДКМ КРЕПИКА № 4 - ВОСТОК
Велосервис
Троекуровъ
Кухонька
Магазин мебели
Авантюра, квесты в реальности
Уральский Федеральный Университет им. первого...
Памятник С.М. Кирову
Оздоровительный центр Клин |...
ЧистКовъ / Чистка ковров
Банк Синара
Уральский Энергетический...
Дирекция информационных...
Сбербанк
Физико-технологический институт УрФУ
ФГАОУ ВО "Уральский федеральный...
Архив УРФУ

ЭкоТочка
550
ВВ
546
ВВ
545
ВВ
ул. Егоршинский Подход
Автомойка самообслуживания
KUBIRON
ГСК № 437
Дельтаклуб Ламинар
ekb-tools
CDEK
Парт-Бюро
Интернет-магазин
MUSIC ZONE
Магазин музыкальных инструментов
Эзотерический магазин Sacrarium
Nissan Регинас Урал официальный дилер
Дилер Nissan
ЖК Каменные Палатки
Каменные палатки
Газпромнефть
Кассы онлайн
Жизньмарт
Магазин здоровой пищи
Центр Современной Драматургии
Автосервис Service-F, ремонт Ford, KIA...
Челосервис Старт
ЭлектроМИР
Магнит Семейный
Римэкс
Парковка
ул. Малышева
ул. В. Высоцкого
Новгородцевой ул.
0709100
SS
070975
SS
070968
SS
070639
CB
070950
SS
0709130
SS
0701124
AS
0706471
CB
070630
CB

ул. Отдыха
ул. Отдыха
Зона активного отдыха
Детская площад
Старая Вышка
Рыжий Город. Прокат велосипедов
Шарташский лесопарк
Магазин осветительных приборов
Газпромнефть
Колесо.ру
Ремонт и обслуживание автомобилей
Ул. Высоцкого 31 Parking
Автомобильная стоянка
0715143
ВВ
ул. В. Высоцкого
0707536
ВВ
0707537
ВВ
Wildberries, Пункт Выдачи
ТМ ПартнёрУрал
543
ВВ
ЛЕО
Магазин обоев
649
ВВ
731
ВВ
070168
AS
Каток на Высоцкого 28
0706124
СВ
591
Ателье КОСК Россия
Швейная Мастерская
Кировский
Аптечный пункт
Алкогольный магазин Лион
Площадка для воркаута
Молодежный центр культуры
Уралец
732
ВВ
КОСК Россия
Амфитеатр МЖК
ул. 40 Лет ВЛКСМ
ул. Сыромолотова

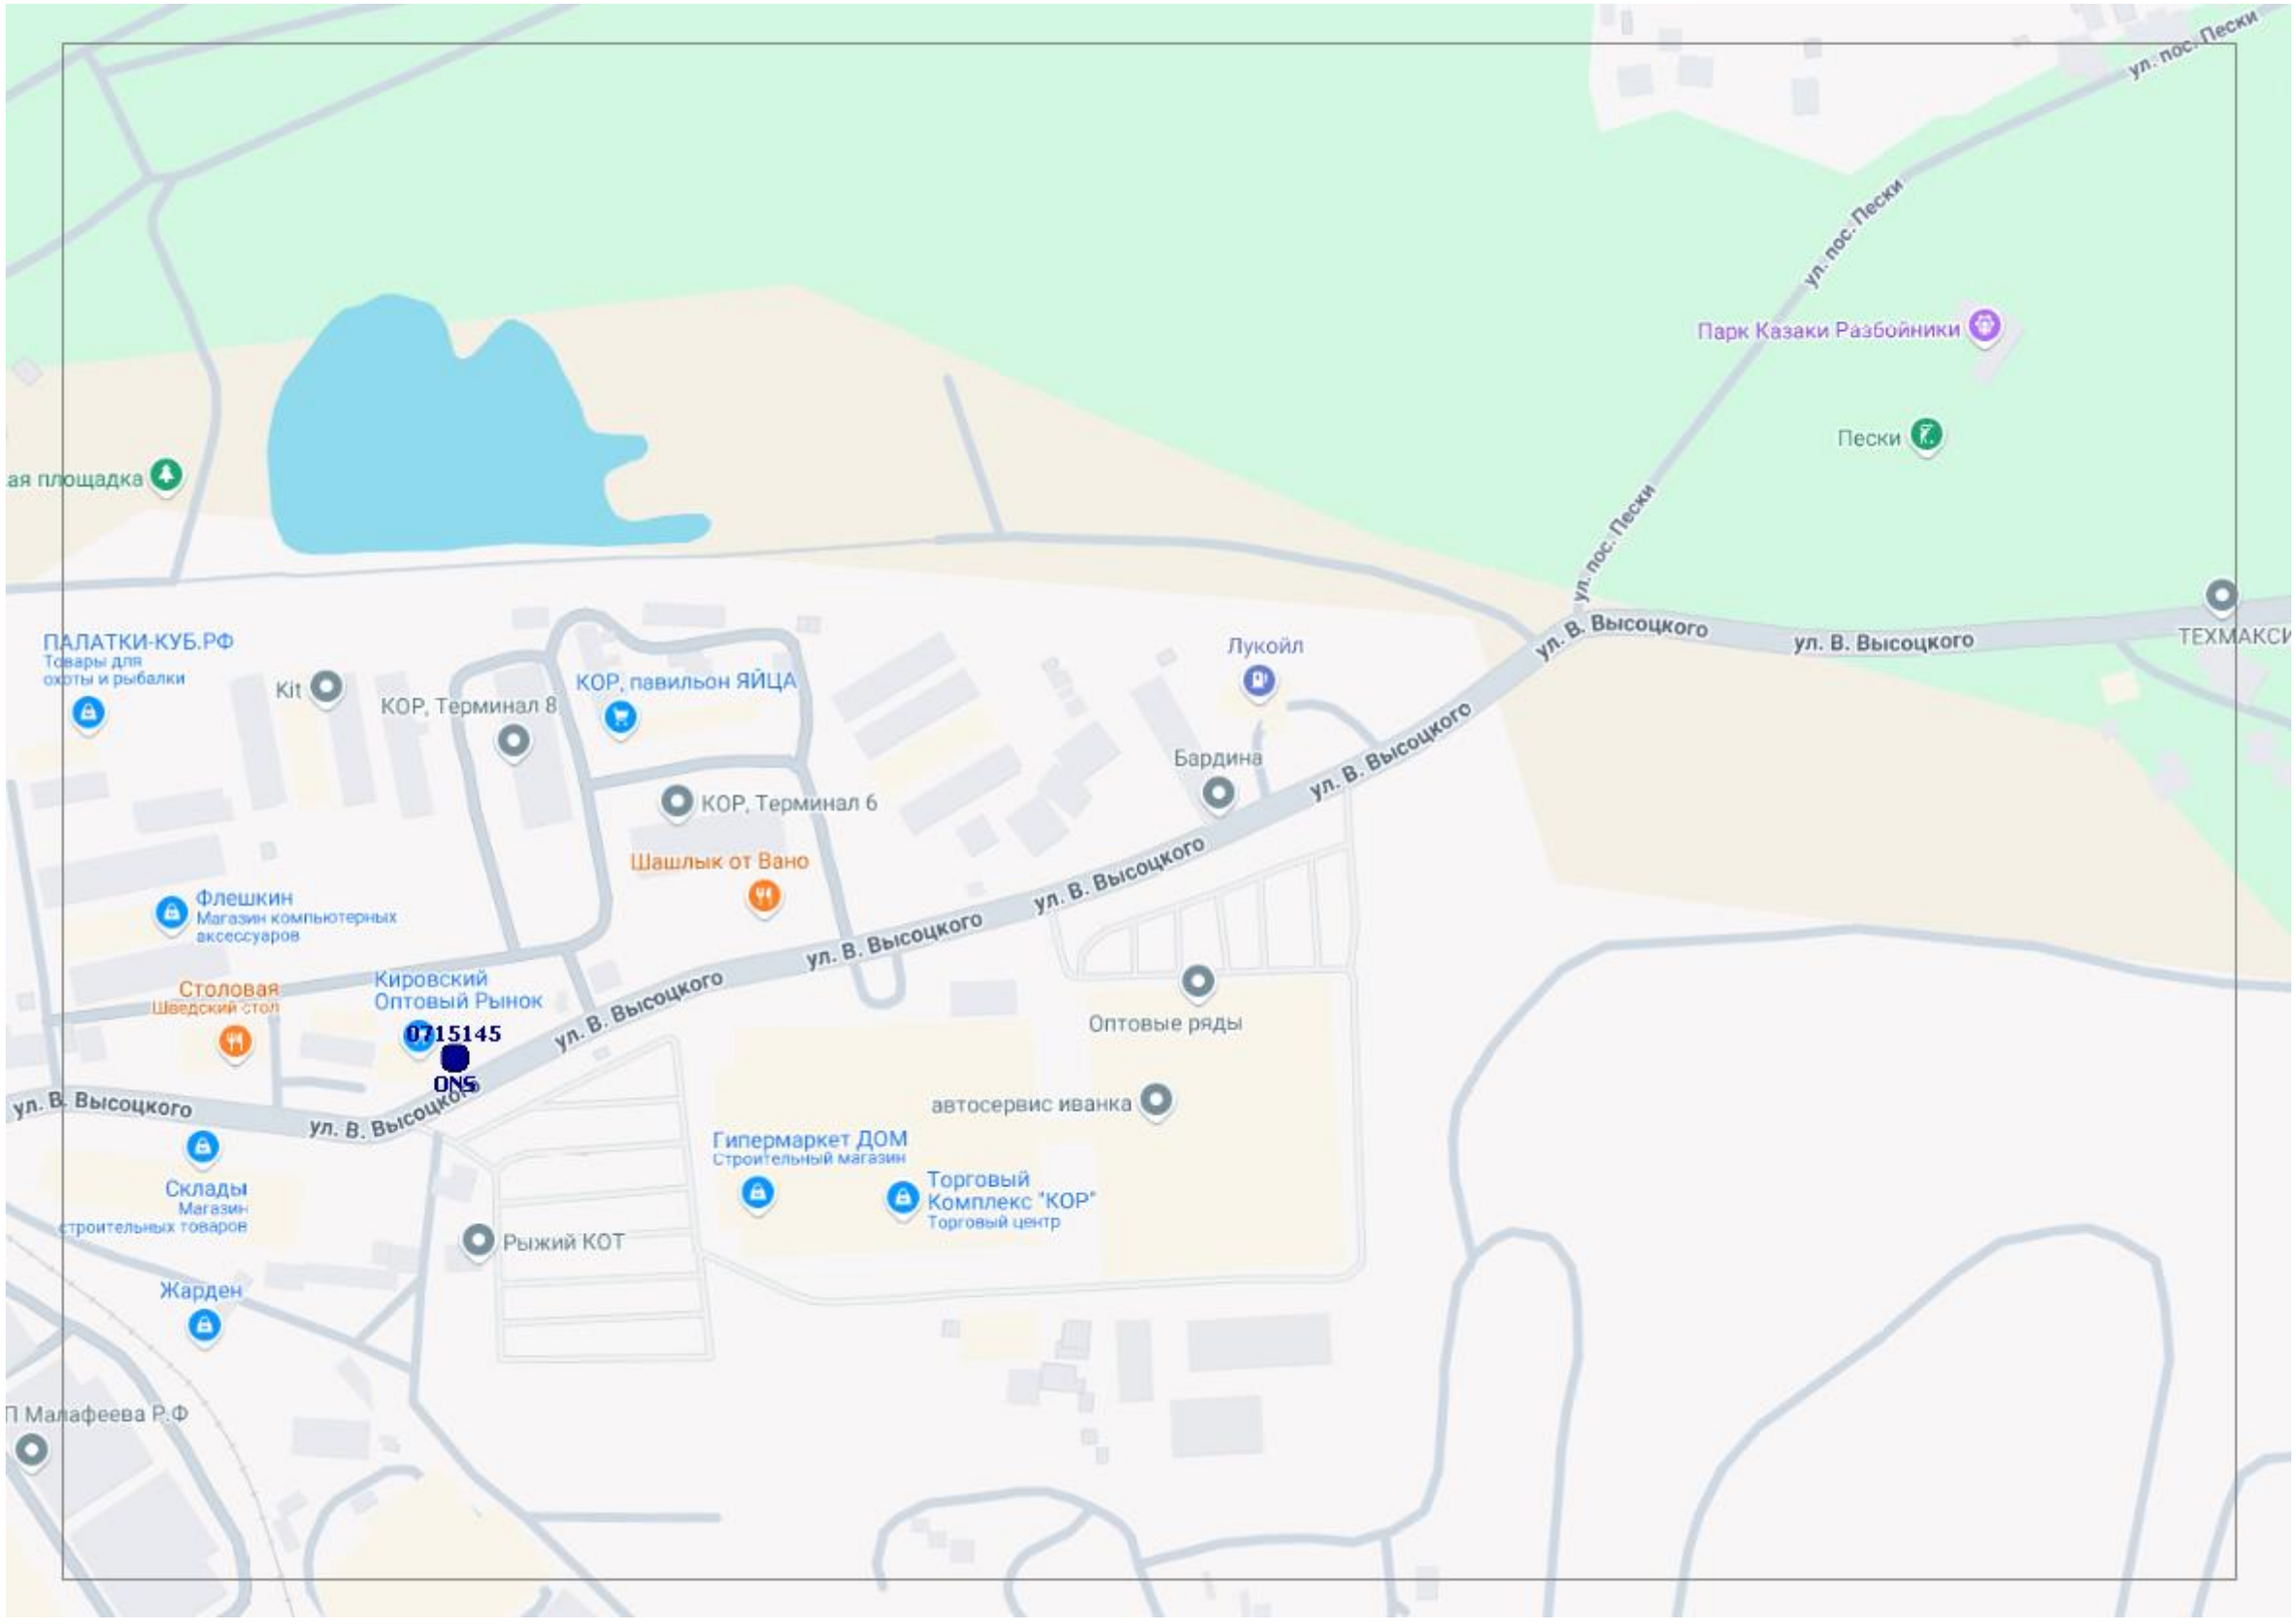
ул. пос. Пески
Парк Казаки Разбойники
Пески
ул. пос. Пески
ул. пос. Пески
ая площадка
ПАЛАТКИ-КУБ.РФ
Товары для охоты и рыбалки
Kit
КОР, Терминал 8
КОР, павильон ЯЙЦА
Лукойл
ул. В. Высоцкого
ул. В. Высоцкого
ТЕХМАКСИ
Бардина
ул. В. Высоцкого
КОР, Терминал 6
Шашлык от Вано
Флешкин
Магазин компьютерных аксессуаров
Столовая
Шведский стол
Кировский Оптовый Рынок
0715145
ONS
ул. В. Высоцкого
ул. В. Высоцкого
ул. В. Высоцкого
ул. В. Высоцкого
Оптовые ряды
автосервис иванка
Гипермаркет ДОМ
Строительный магазин
Торговый Комплекс "КОР"
Торговый центр
Склады
Магазин строительных товаров
Рыжий КОТ
Жарден
П Малафеева Р.Ф

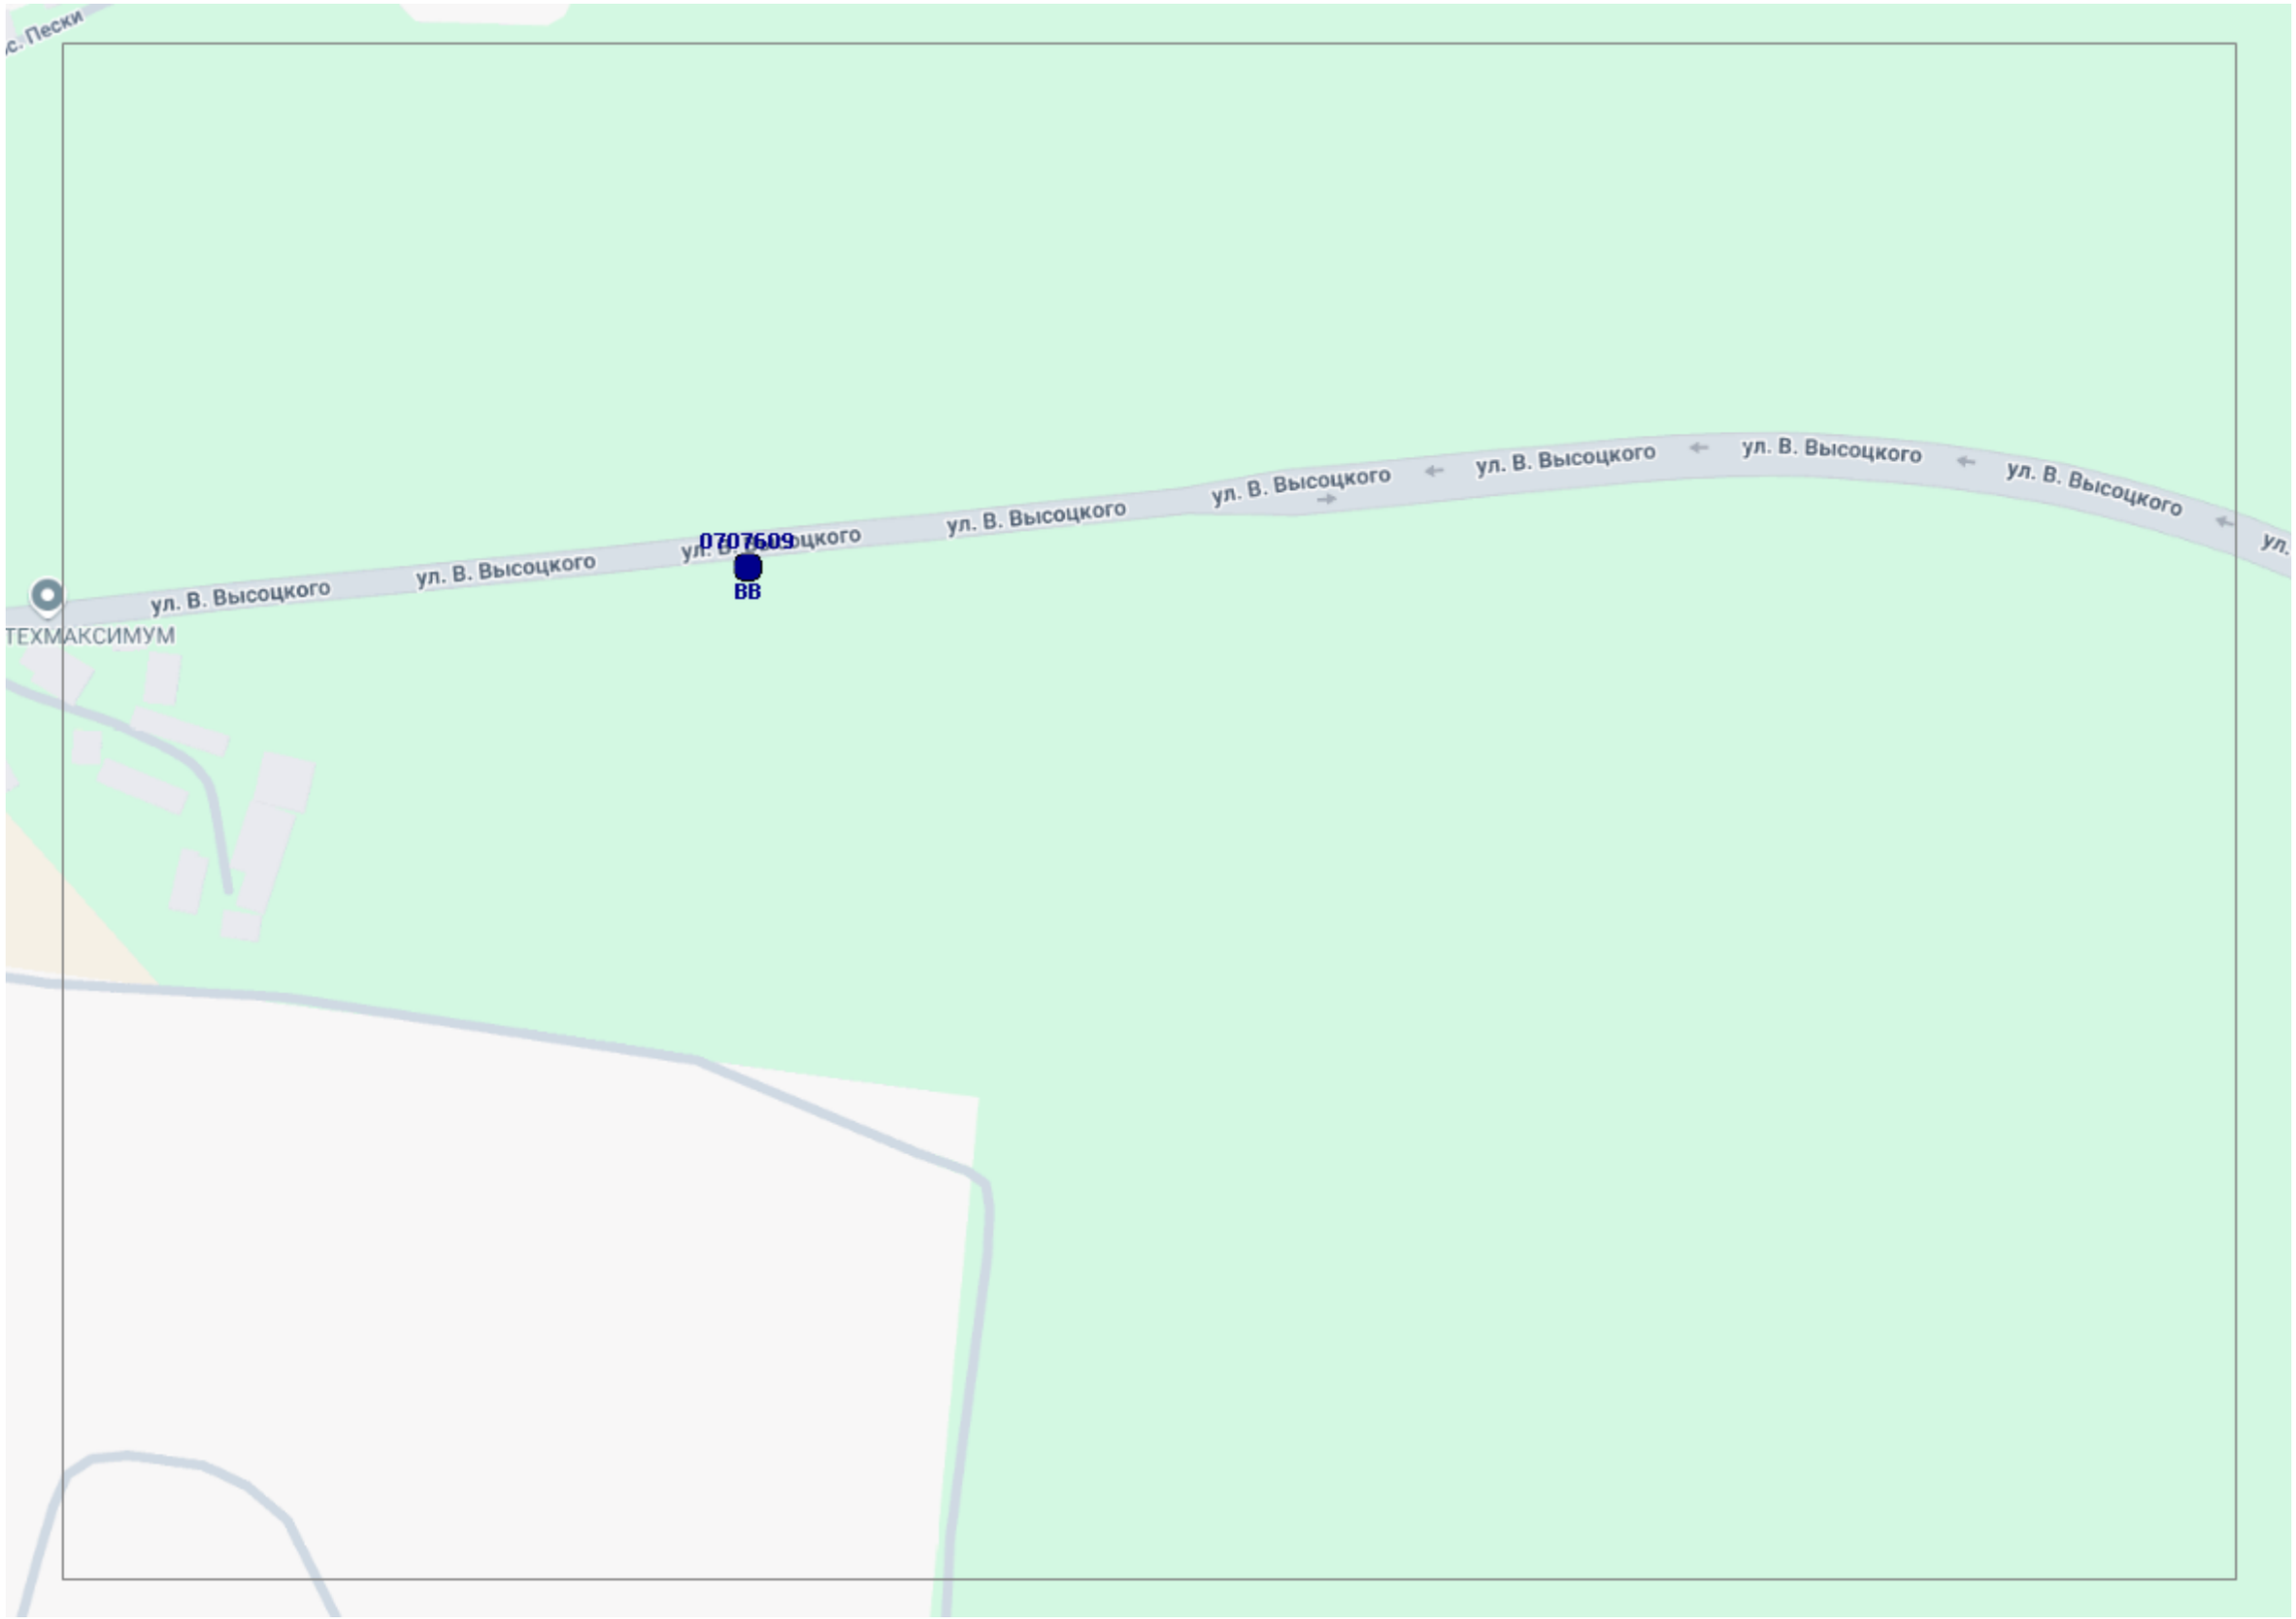
с. Пески
ул. В. Высоцкого
ул. В. Высоцкого
ул. В. Высоцкого
ул. В. Высоцкого
ул. В. Высоцкого
ул. В. Высоцкого
ул. В. Высоцкого
ул. В. Высоцкого
ул.
0707609
ВВ
ТЕХМАКСИМУМ

ул. В. Высоцкого
ул. В. Высоцкого
ул. В. Высоцкого
ул. В. Высоцкого
0707610
ВВ
0707611
ВВ
0707612
ВВ

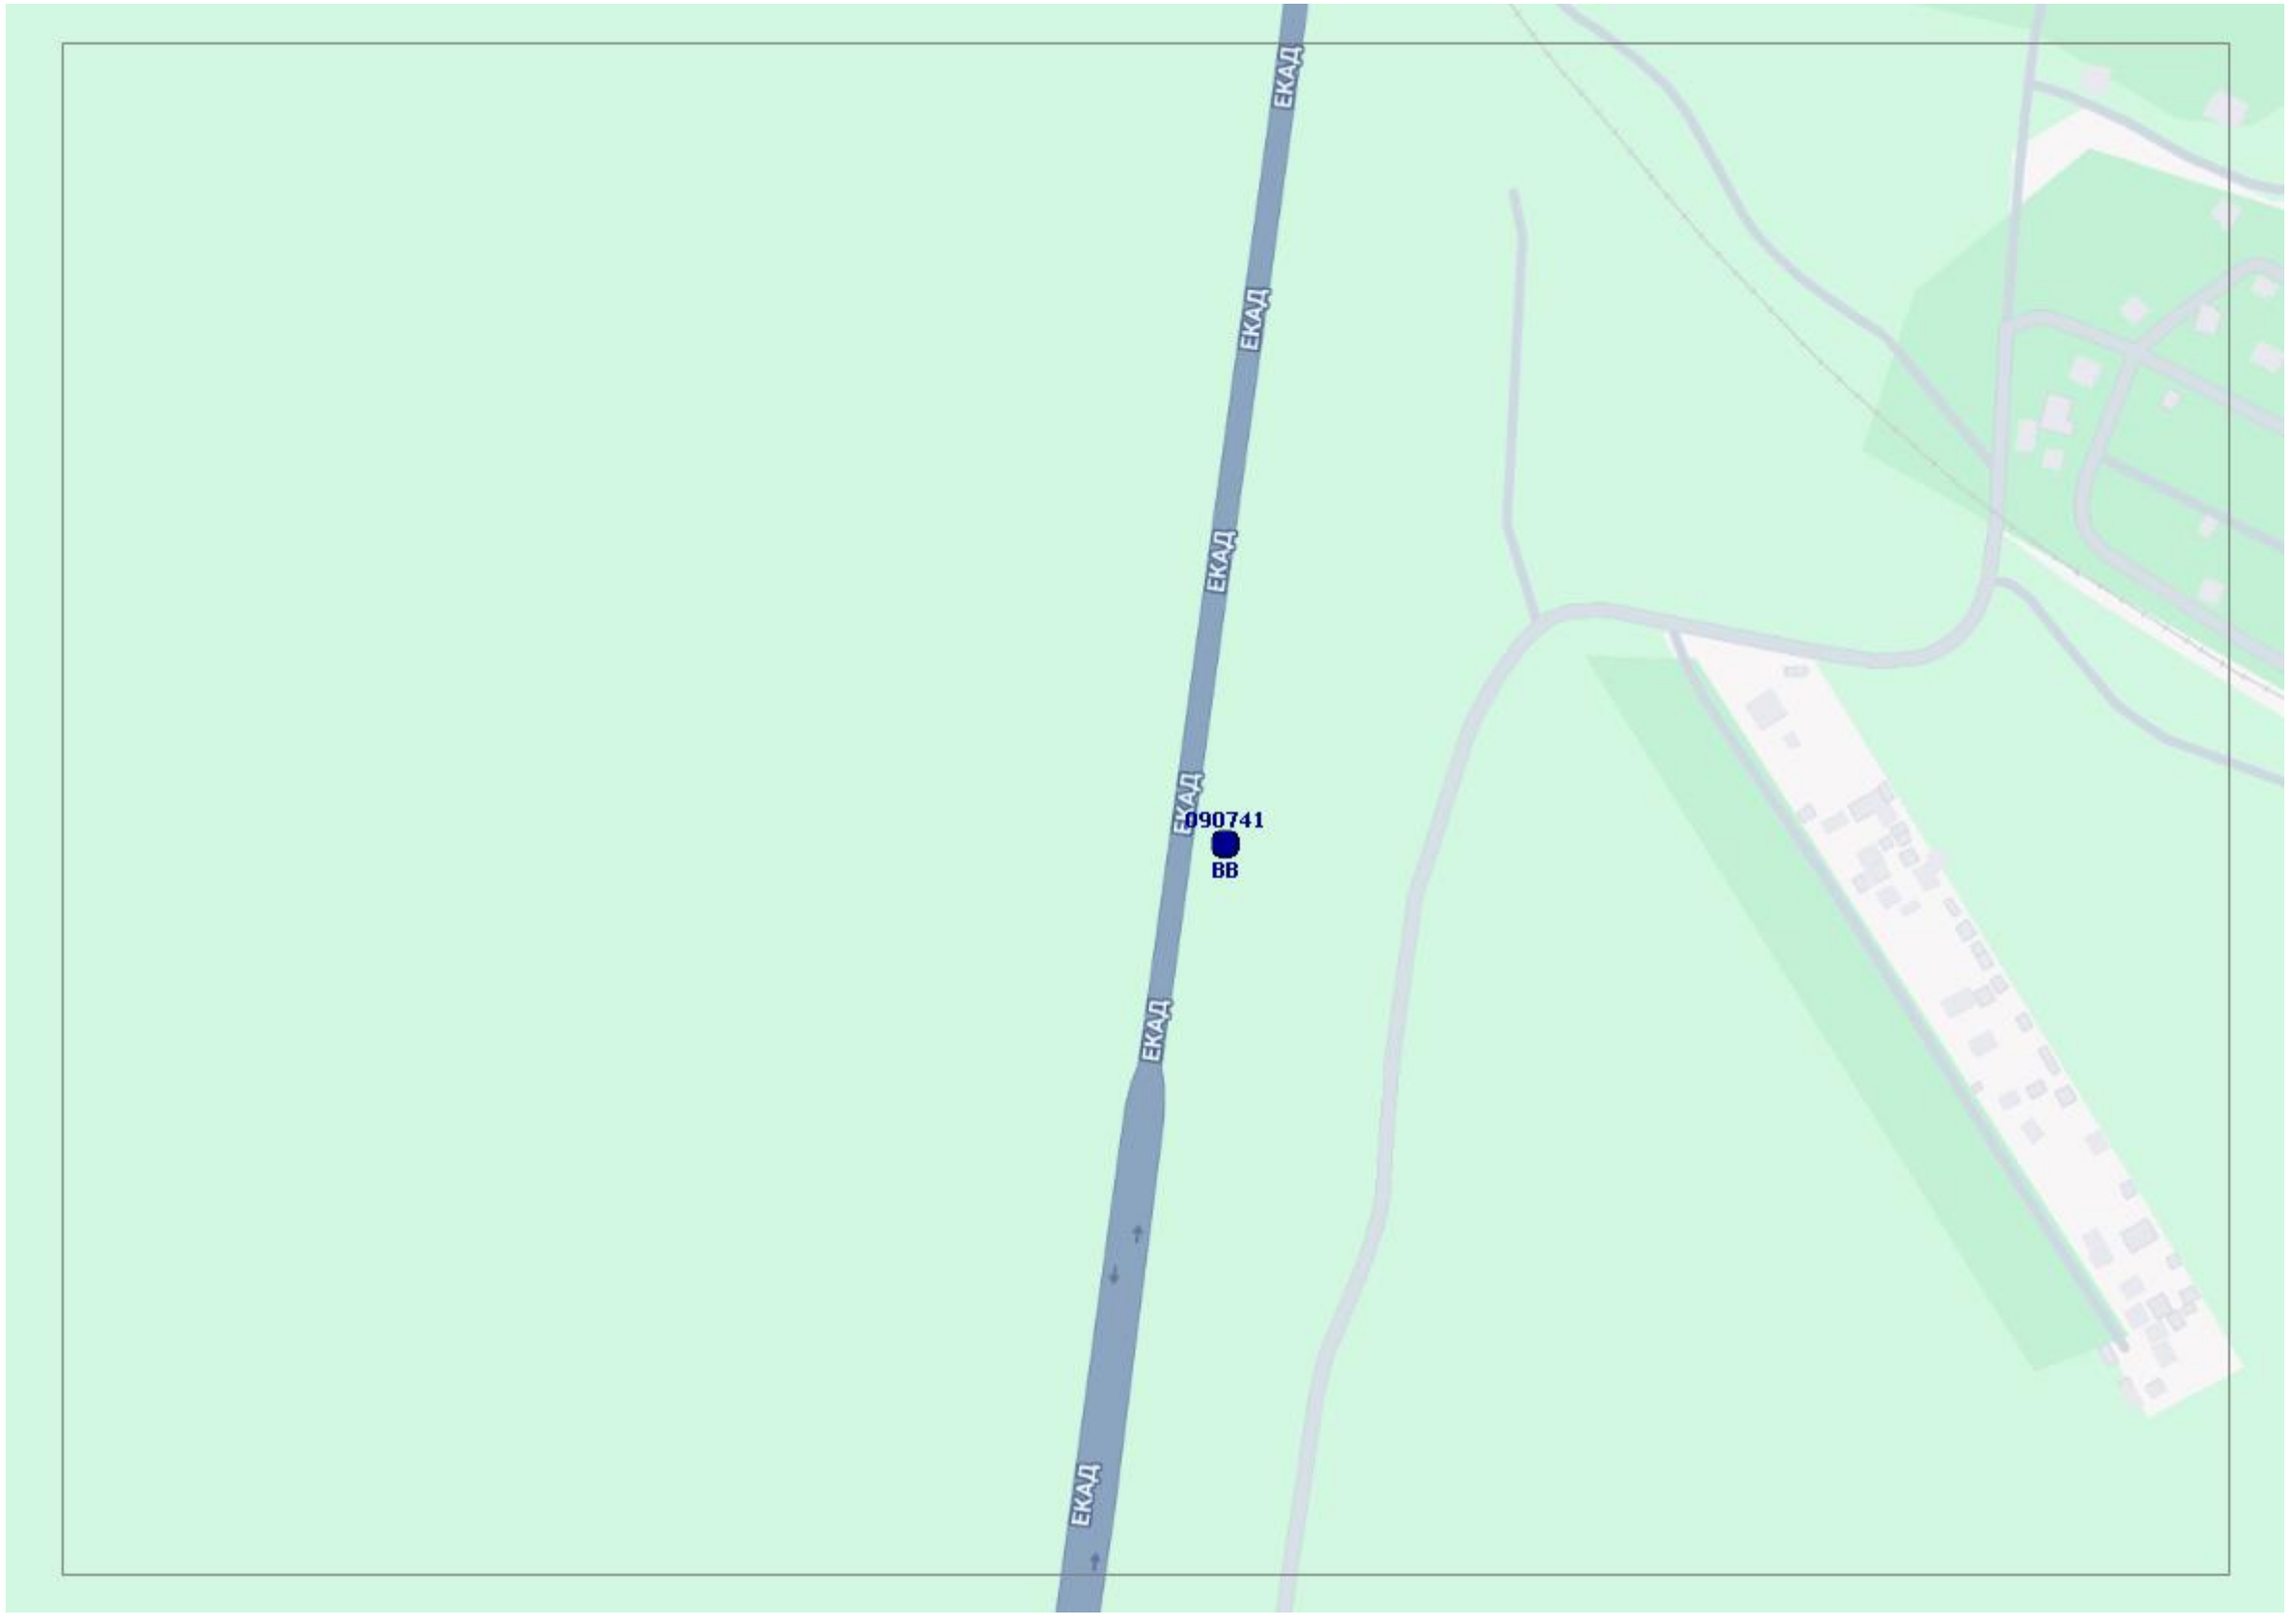
ЕКАД
ЕКАД
ЕКАД
ЕКАД
ЕКАД
ЕКАД
0090741
ВВ

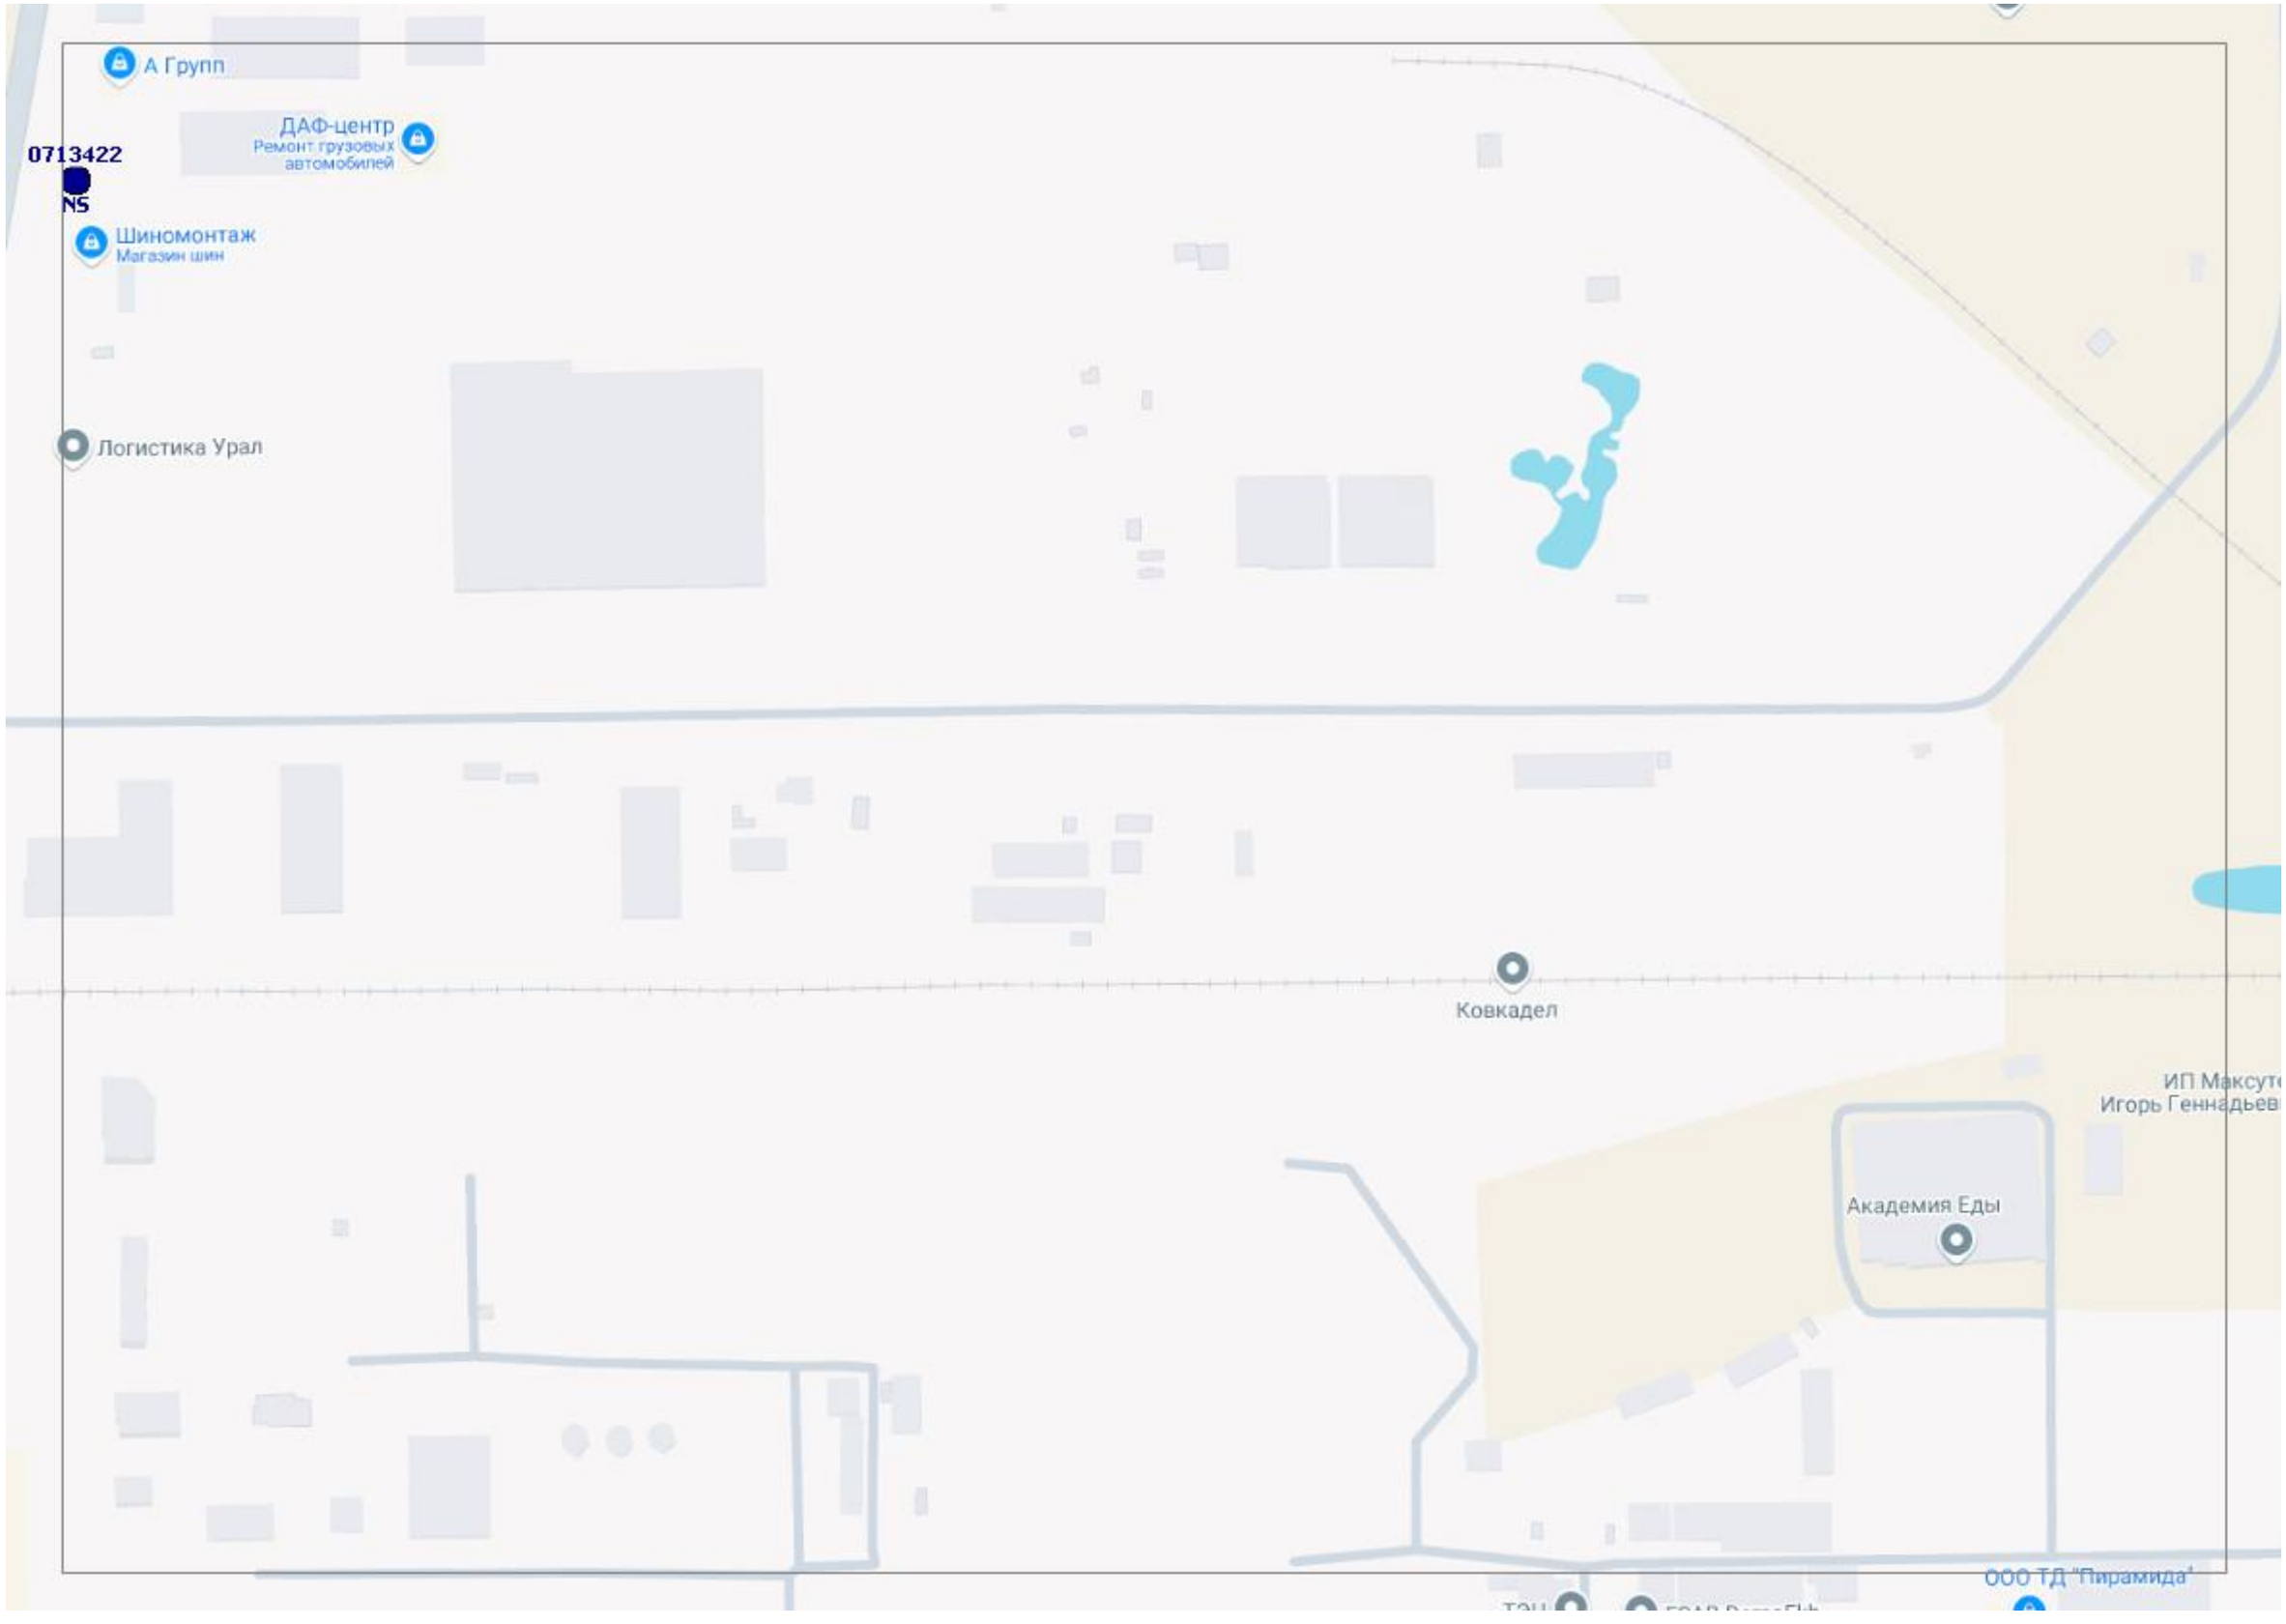
А Групп
ДАФ-центр
Ремонт грузовых автомобилей
0713422
NS
Шиномонтаж
Магазин шин
Логистика Урал
Ковкадел
Академия Еды
ООО ТД "Пирамида"


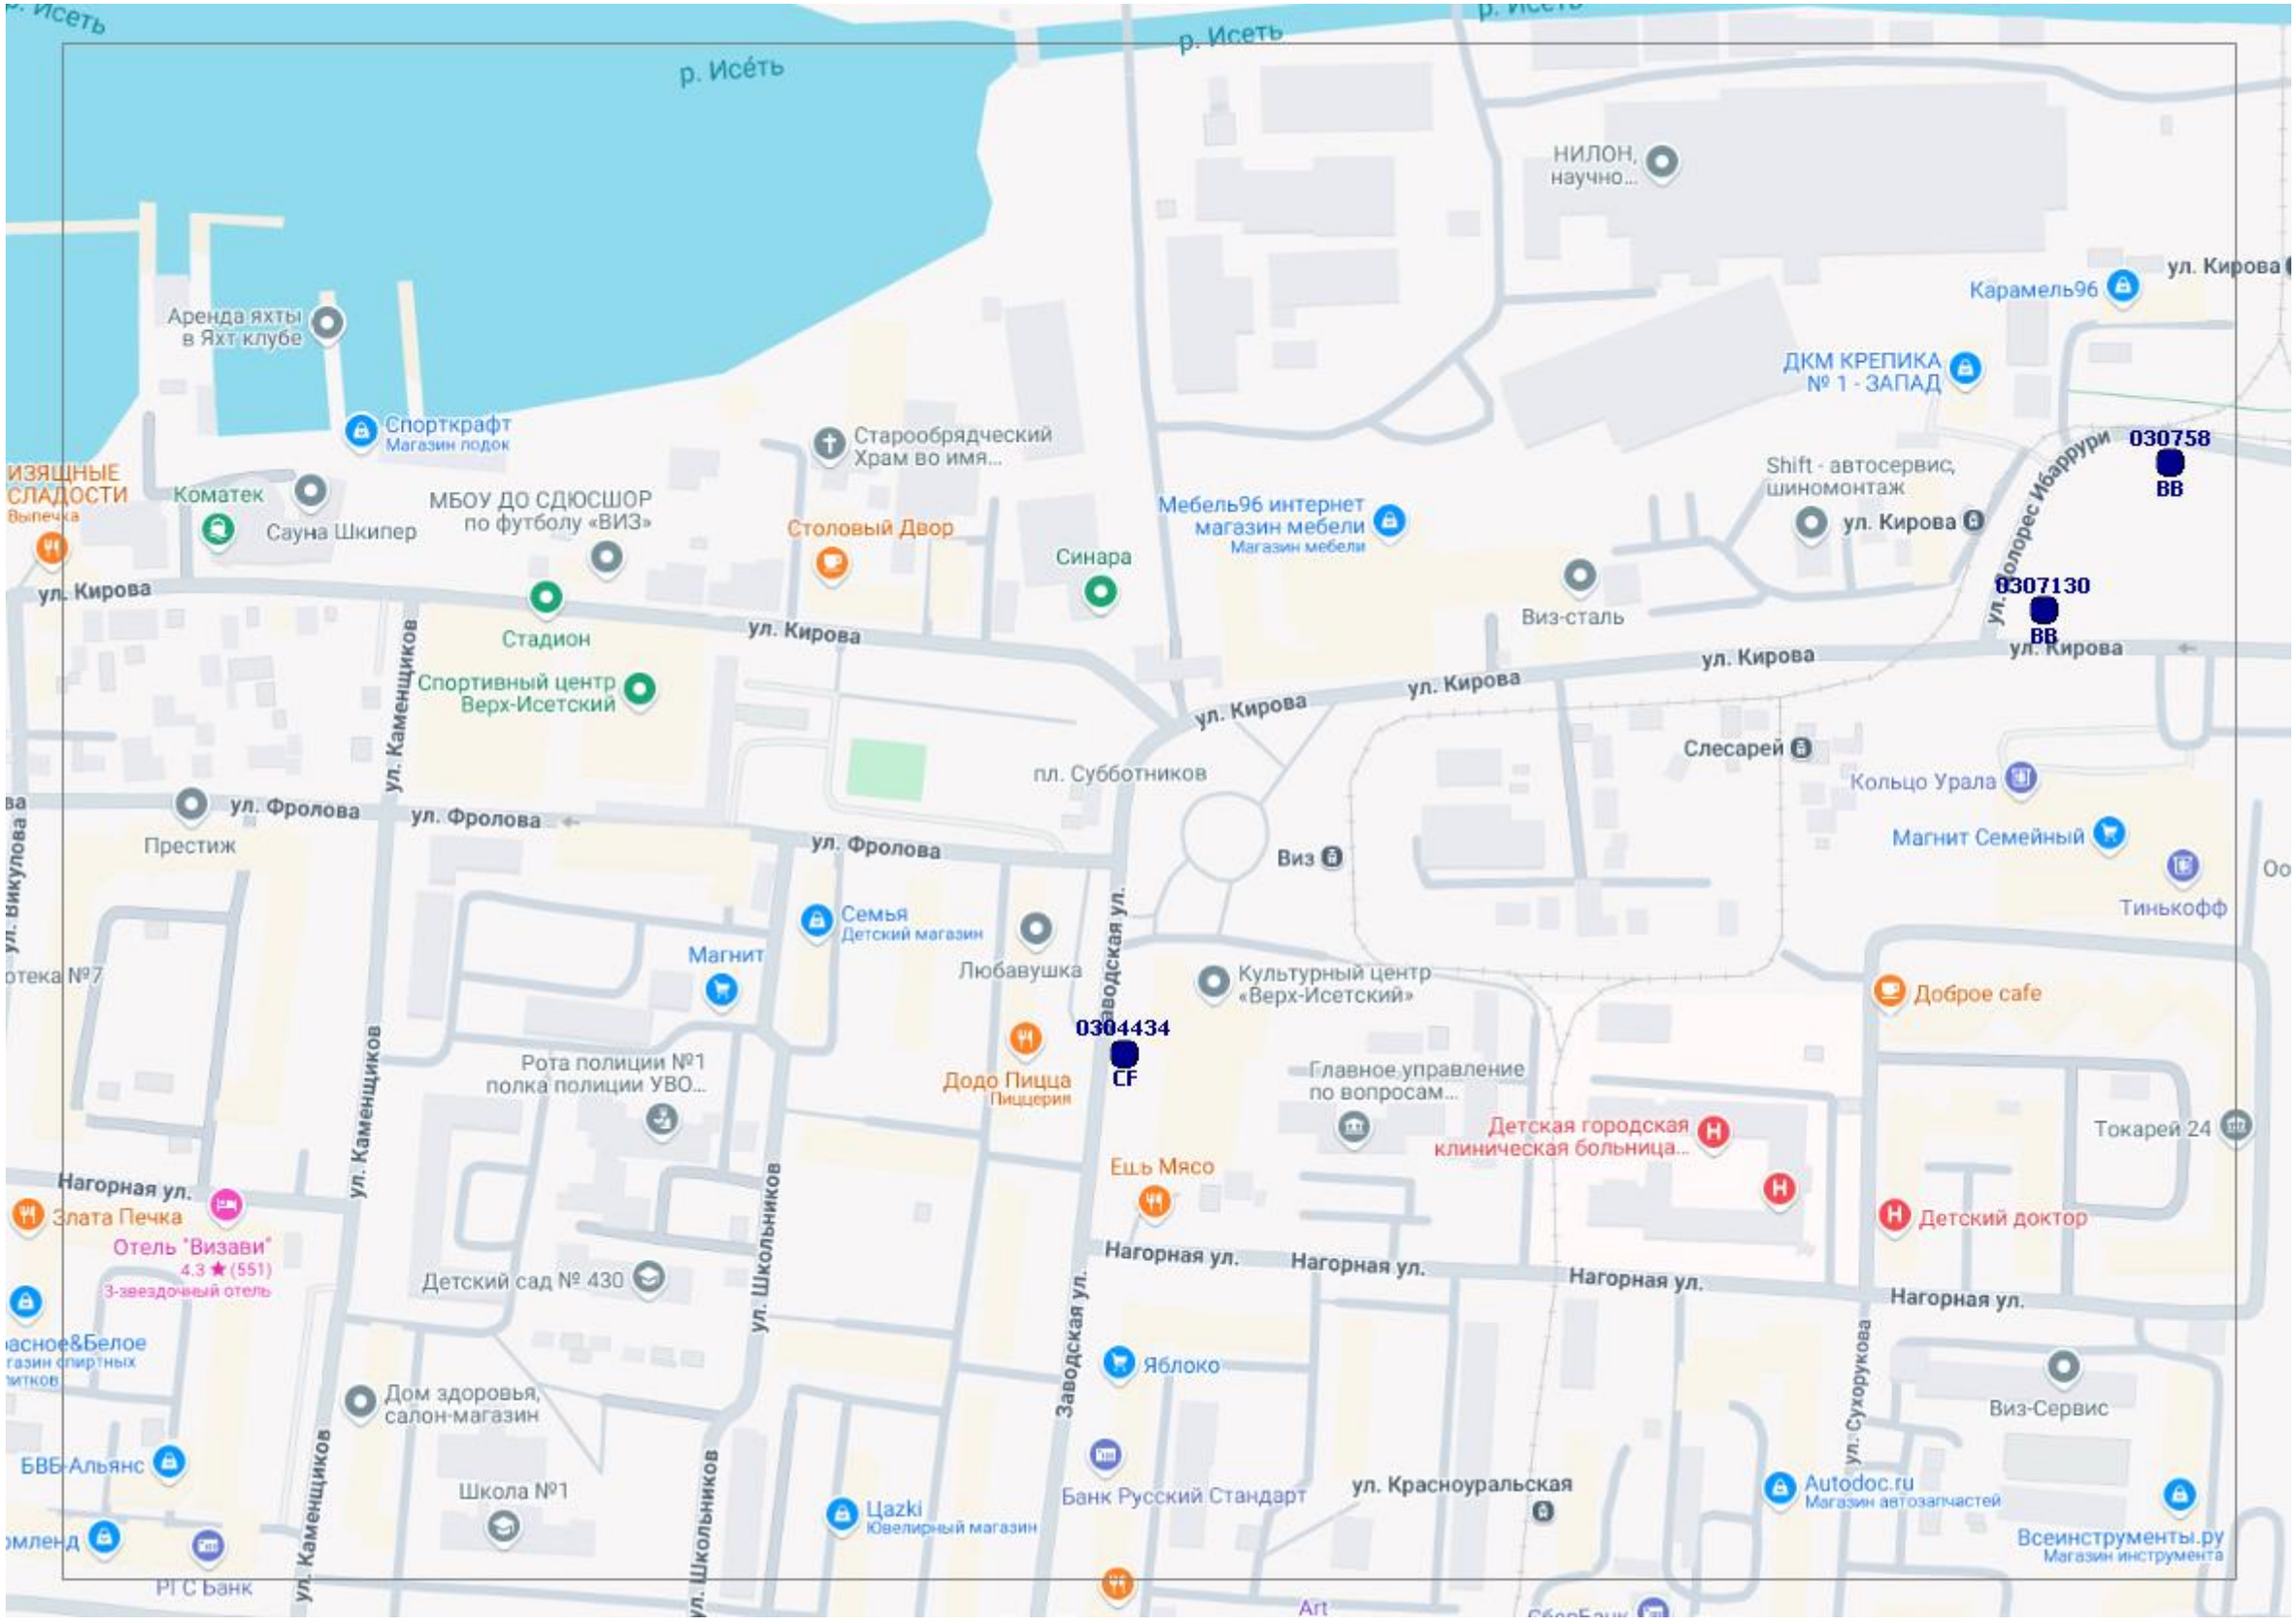
р. Исеть
р. Исеть
р. Исеть
НИЛОН, научно...
Карамель96
ул. Кирова
ДКМ КРЕПИКА № 1 - ЗАПАД
Аренда яхты в Яхт клубе
Спорткрафт
Магазин лодок
Старообрядческий Храм во имя...
ИЗЯЩНЫЕ СЛАДОСТИ
Выпечка
Коматек
Сауна Шкипер
МБОУ ДО СДЮСШОР по футболу «ВИЗ»
Столовый Двор
Синара
Мебель96 интернет магазин мебели
Магазин мебели
Shift - автосервис, шиномонтаж
ул. Кирова
ул. Долорес Ибаррури
030758
ВВ
0307130
ВВ
ул. Кирова
Виз-сталь
ул. Кирова
Стадион
ул. Кирова
Спортивный центр Верх-Исетский
ул. Каменщиков
ул. Кирова
ул. Кирова
ул. Кирова
пл. Субботников
Слесарей
Кольцо Урала
ул. Фролова
ул. Фролова
Престиж
ул. Фролова
Виз
Магнит Семейный
Тинькофф
Семья
Детский магазин
Магнит
Любавушка
Заводская ул.
Культурный центр «Верх-Исетский»
Доброе cafe
0304434
CF
Додо Пицца
Пиццерия
Рота полиции №1 полка полиции УВО...
Главное управление по вопросам...
Детская городская клиническая больница...
Токарей 24
Ешь Мясо
Нагорная ул.
Злата Печка
Отель "Визави"
4.3 ★ (551)
3-звездочный отель
Нагорная ул.
Нагорная ул.
Нагорная ул.
Нагорная ул.
Детский доктор
Детский сад № 430
ул. Школьников
Заводская ул.
Яблоко
ул. Сухорукова
Дом здоровья, салон-магазин
Виз-Сервис
БВБ-Альянс
Школа №1
Банк Русский Стандарт
ул. Красноуральская
Autodoc.ru
Магазин автозапчастей
Всеинструменты.ру
Магазин инструмента
Цazki
Ювелирный магазин
РГС Банк
Art

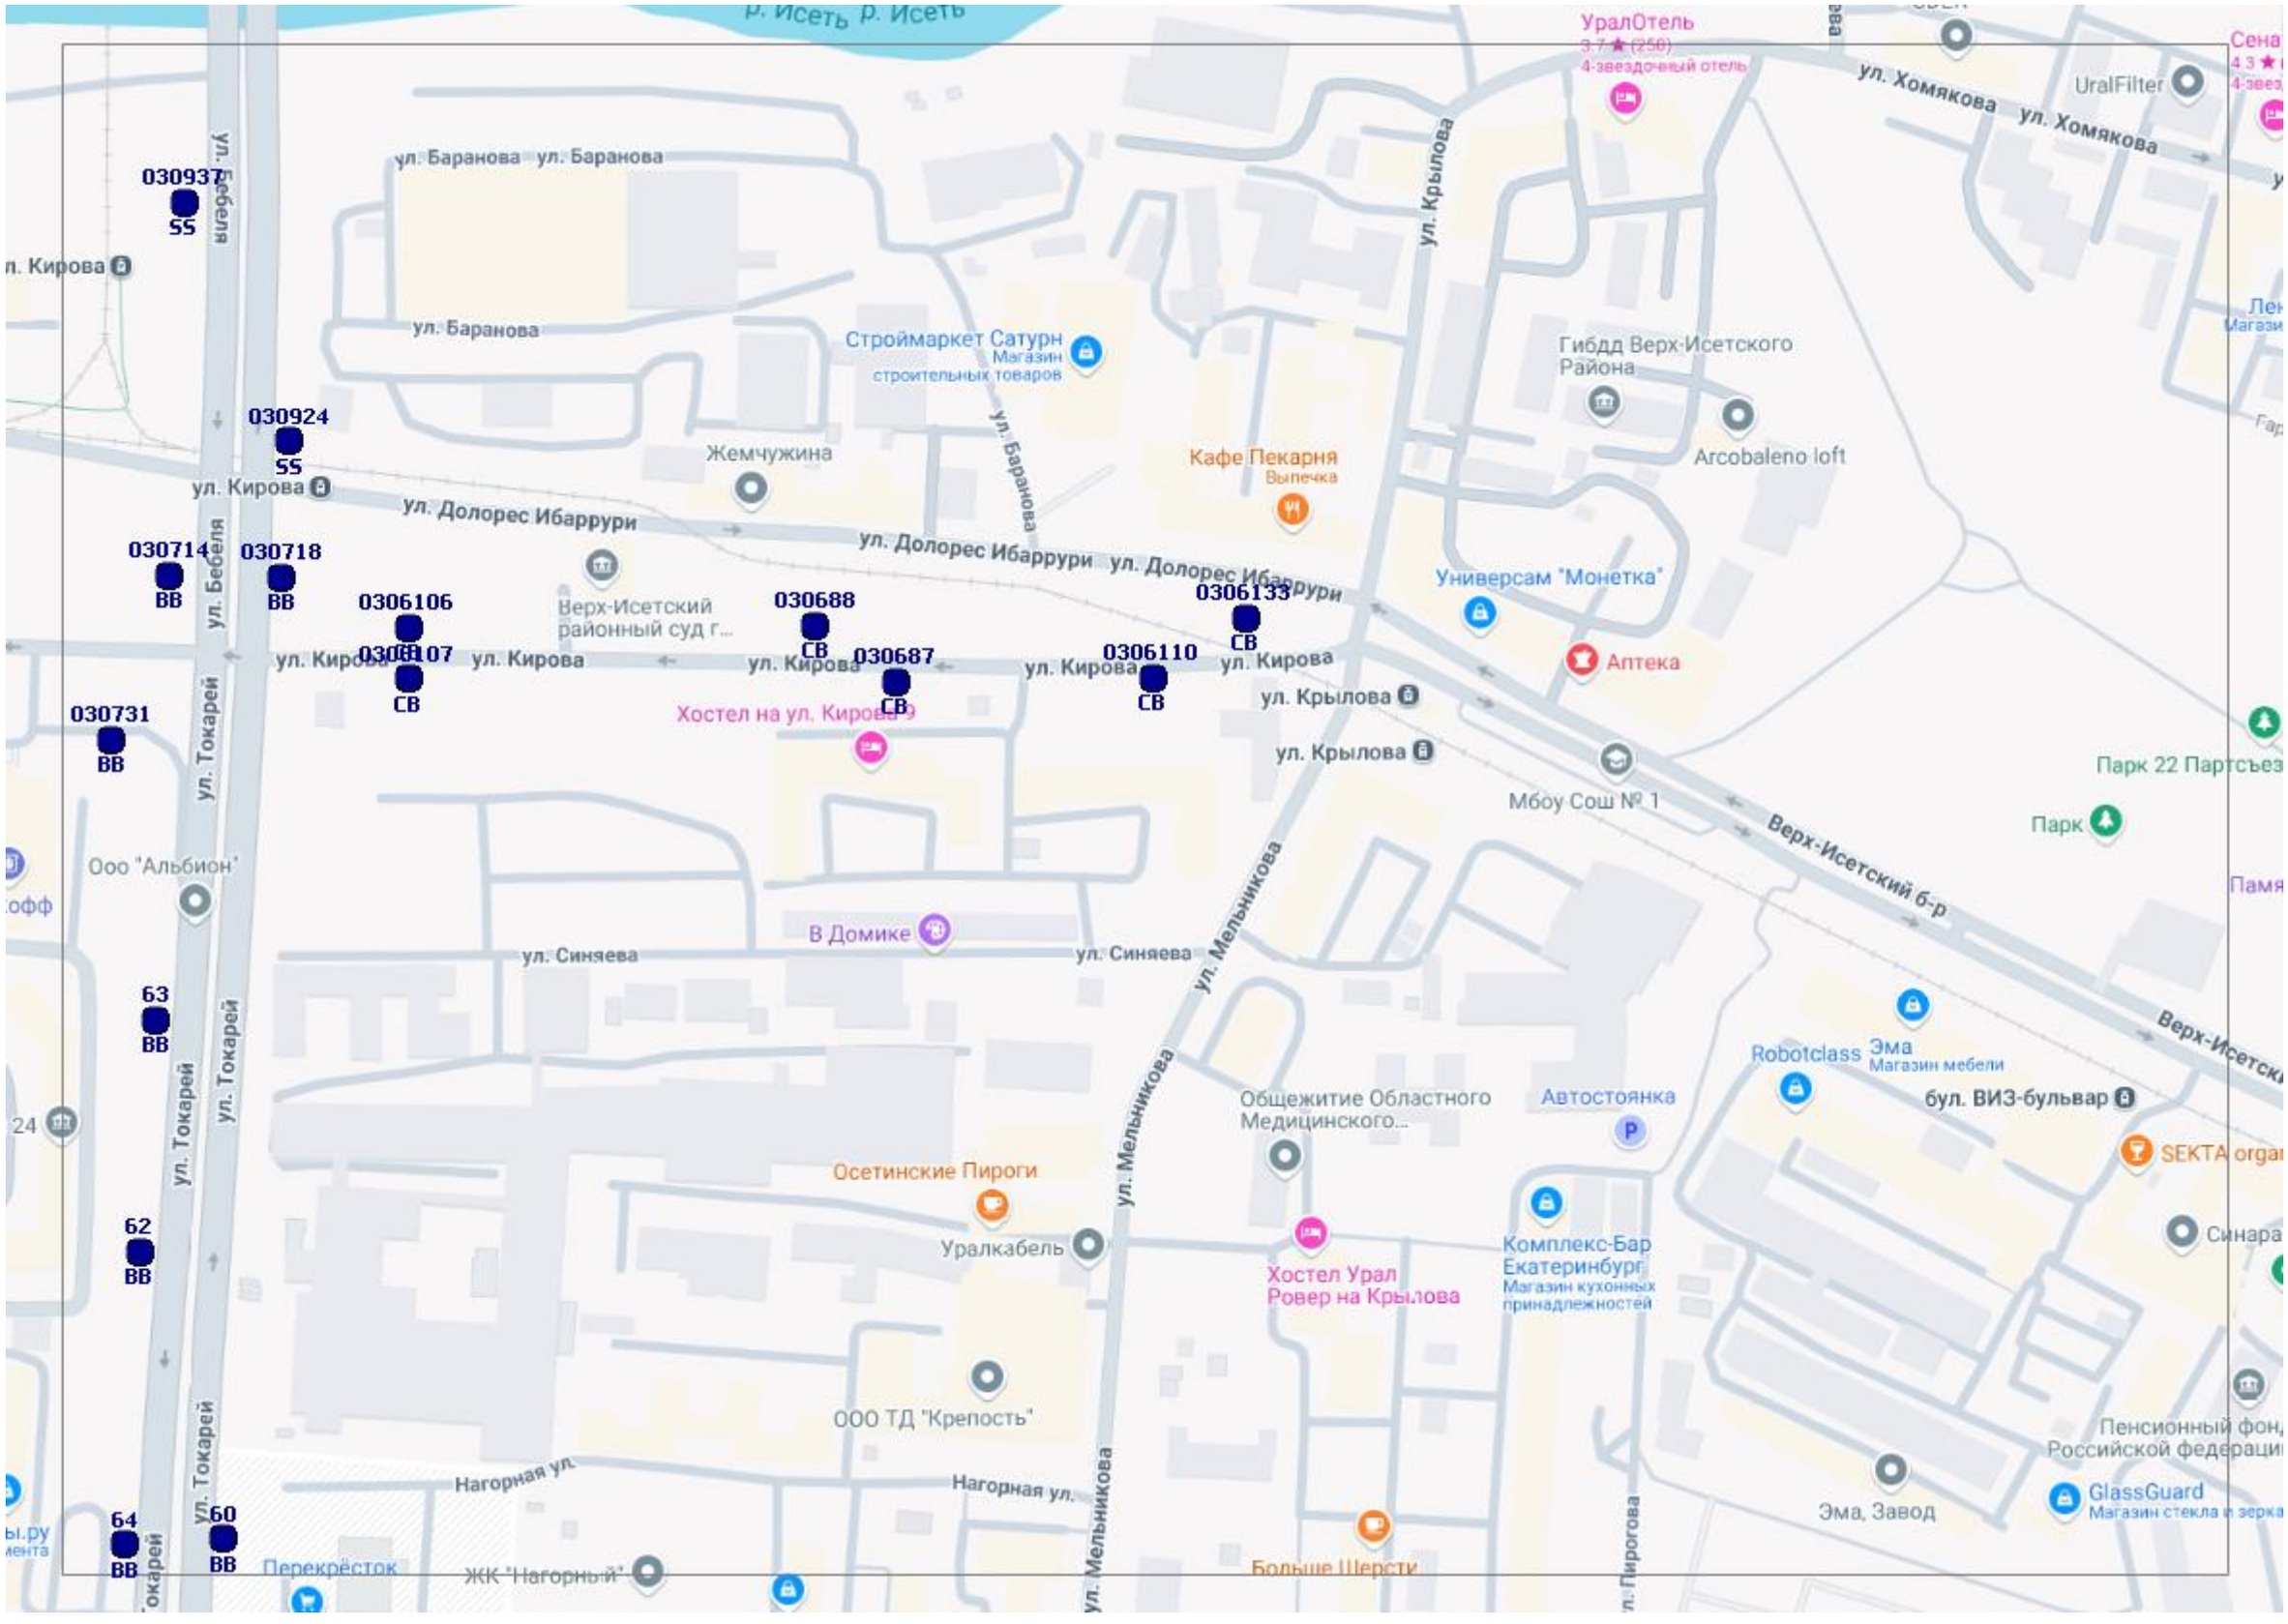
р. Исеть р. Исеть
УралОтель
3.7★ (258)
4-звездочный отель
ул. Хомякова ул. Хомякова
UralFilter
030937
SS
ул. Баранова ул. Баранова
ул. Крылова
ул. Баранова
Строймаркет Сатурн
Магазин строительных товаров
Гибдд Верх-Исетского Района
030924
SS
Жемчужина
Кафе Пекарня
Выпечка
Arcobaleno loft
ул. Кирова
ул. Долорес Ибаррури ул. Долорес Ибаррури ул. Долорес Ибаррури
030714
ВВ
030718
ВВ
Универсам "Монетка"
0306106
СВ
030688
СВ
0306133
СВ
Верх-Исетский районный суд г...
030731
ВВ
0306107
СВ
030687
СВ
0306110
СВ
Аптека
ул. Кирова ул. Кирова ул. Кирова ул. Кирова ул. Кирова
Хостел на ул. Кирова 9
ул. Крылова
ул. Крылова
Мбоу Сош № 1
Парк 22 Партсъезд
Парк
Ооо "Альбион"
В Домике
ул. Синяева ул. Синяева
ул. Мельникова
63
ВВ
Robotclass
Эма
Магазин мебели
бул. ВИЗ-бульвар
Общежитие Областного Медицинского...
Автостоянка
Осетинские Пироги
SEKTA orga
62
ВВ
Уралкабель
Комплекс-Бар Екатеринбург
Магазин кухонных принадлежностей
Хостел Урал Ровер на Крылова
ООО ТД "Крепость"
Пенсионный фонд Российской федерации
Нагорная ул. Нагорная ул.
Эма, Завод
GlassGuard
64
ВВ
60
ВВ
Перекрёсток
ЖК "Нагорный"
Больше Шерсти
ул. Токарей ул. Токарей ул. Токарей ул. Токарей
ул. Бебеля
ул. Пирогова

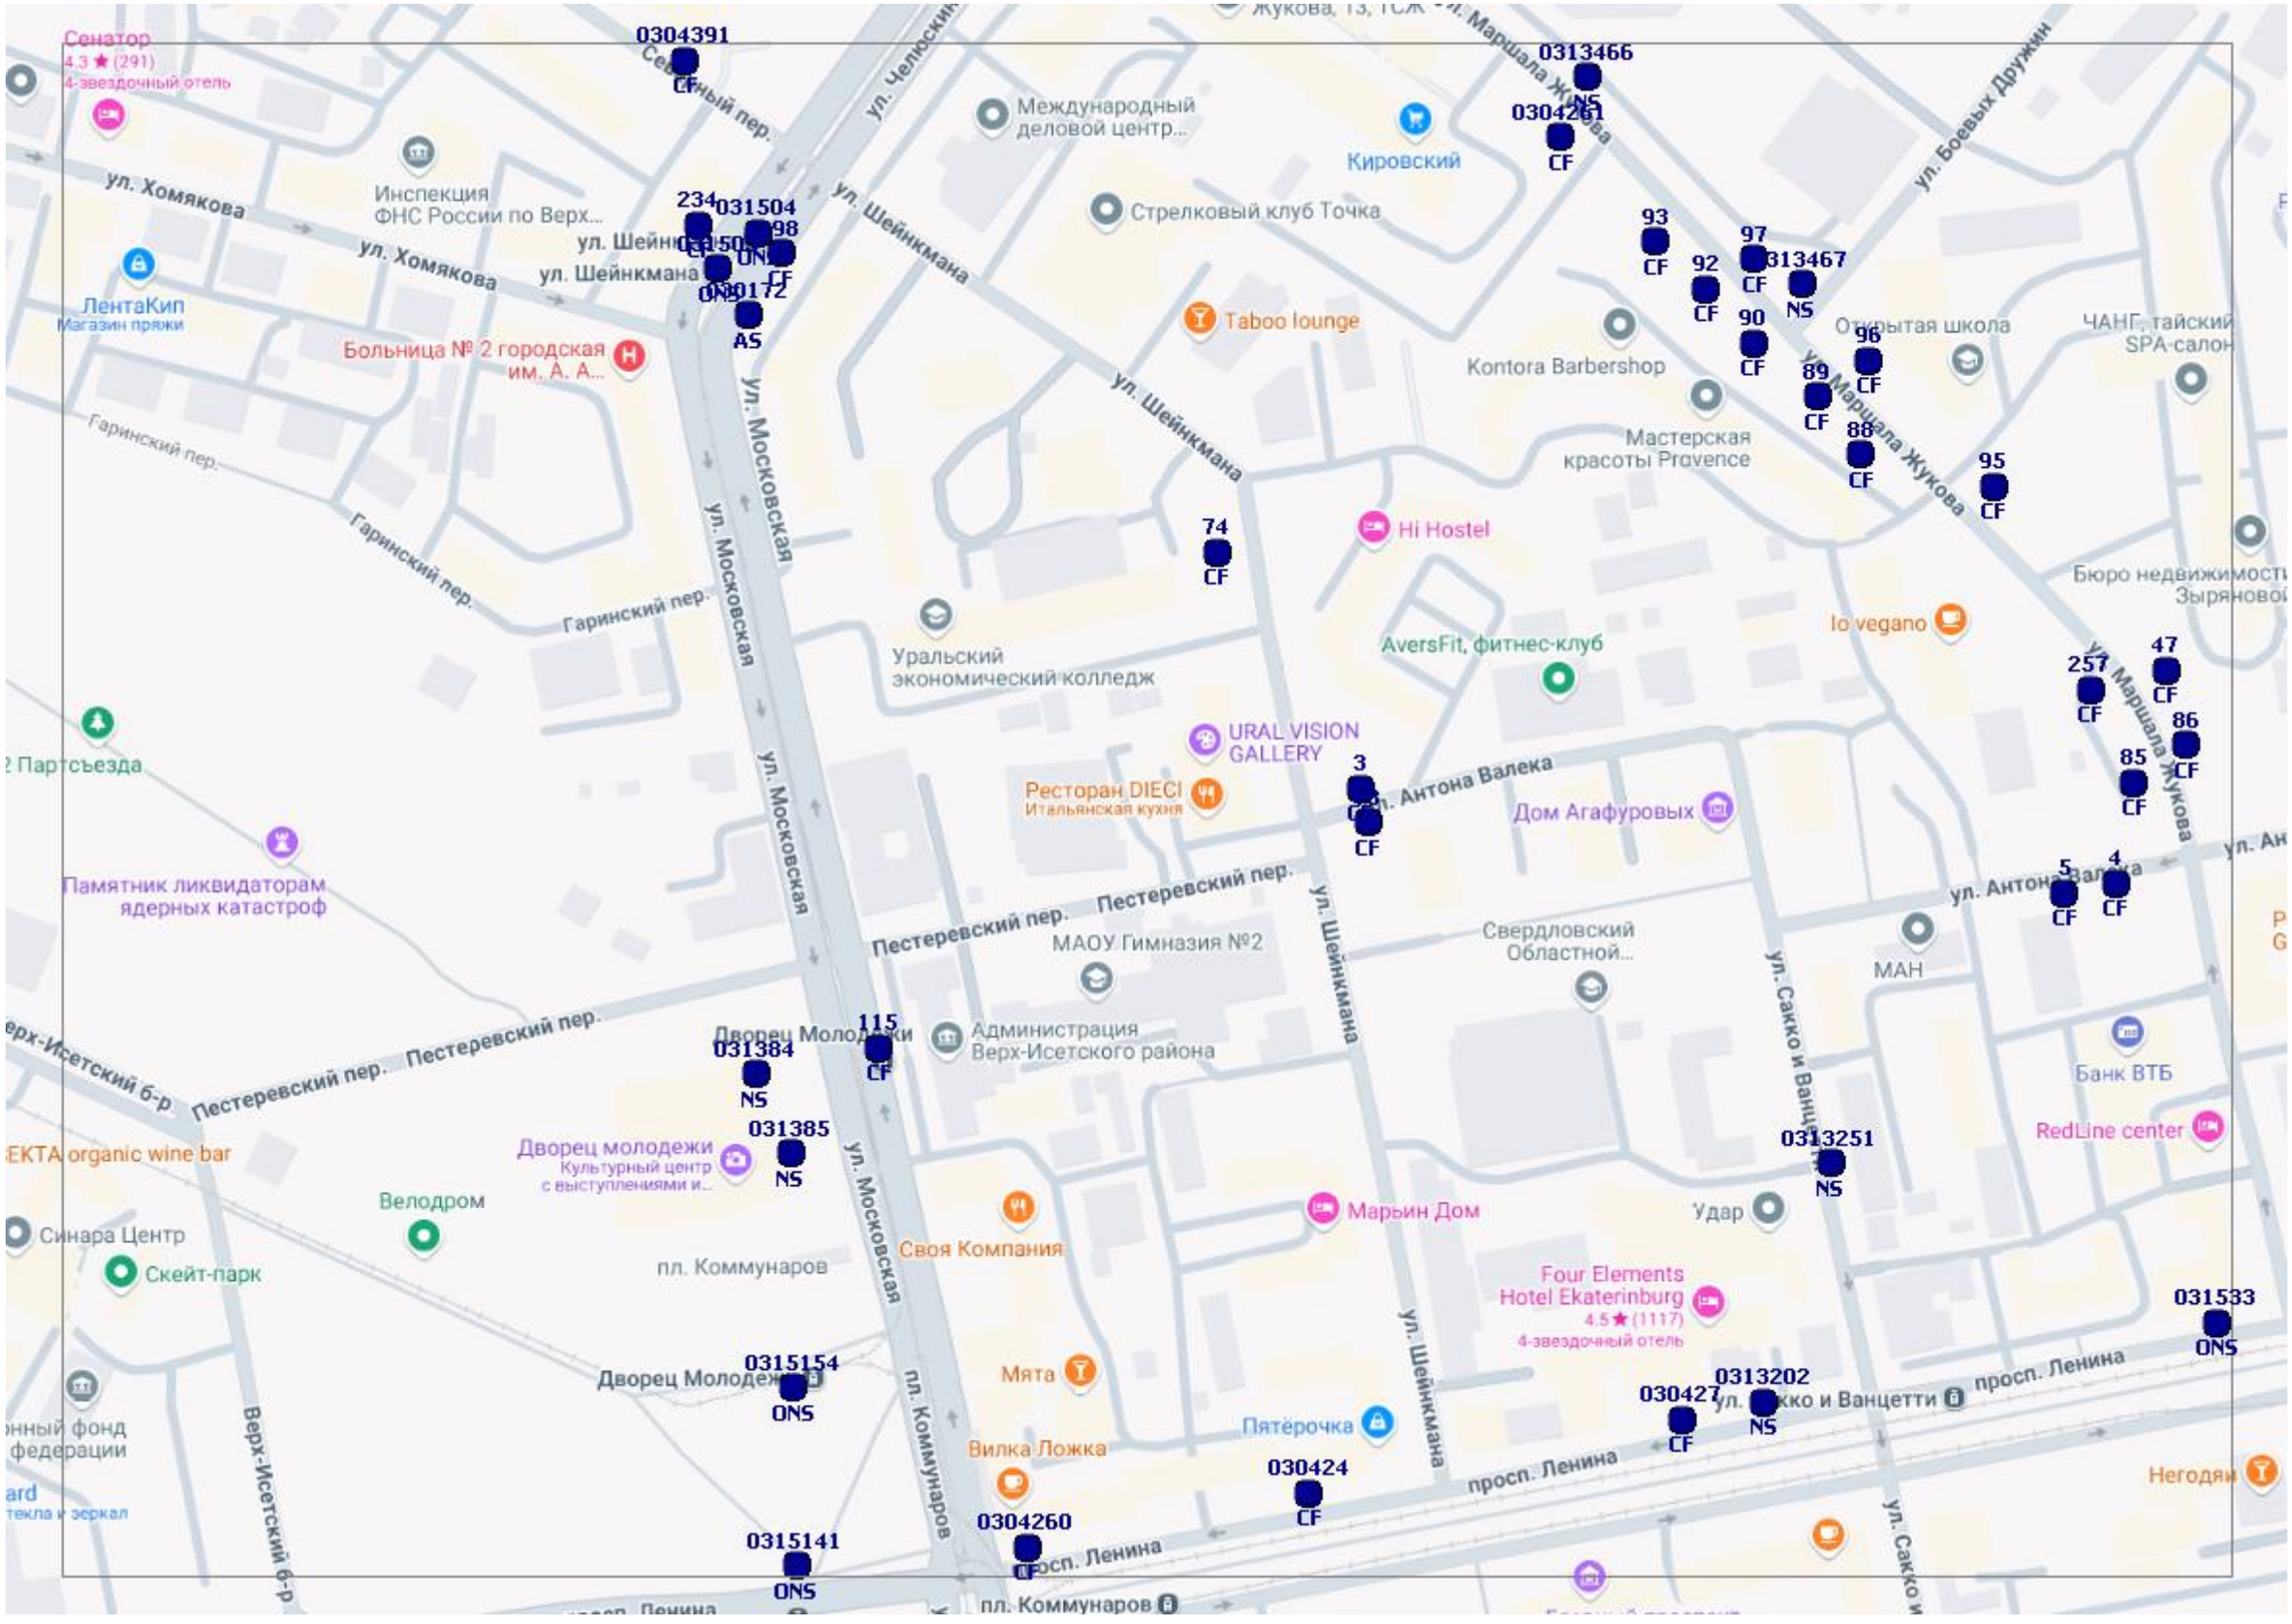
Сенатор
4.3 ★ (291)
4-звездочный отель
0304391
CF
Международный деловой центр...
0313466
NS
0304261
CF
Кировский
ул. Челюскинцев
ул. Маршала Жукова
ул. Боевых Дружин
ул. Хомякова
Инспекция ФНС России по Верх...
Стрелковый клуб Точка
ул. Шейнкмана
234
031504
98
CF
ONS
172
AS
93
CF
92
CF
97
CF
313467
NS
90
CF
96
CF
89
CF
88
CF
95
CF
ЛентаКип
Магазин пряжи
Больница № 2 городская им. А. А...
Taboo lounge
Kontora Barbershop
Открытая школа
ЧАНГ, тайский SPA-салон
Мастерская красоты Provence
Гаринский пер.
ул. Московская
74
CF
Hi Hostel
Уральский экономический колледж
AversFit, фитнес-клуб
Io vegano
Бюро недвижимости Зыряновой
257
CF
47
CF
86
CF
85
CF
URAL VISION GALLERY
Ресторан DIECI
Итальянская кухня
3
CF
ул. Антона Валека
Дом Агафуровых
Памятник ликвидаторам ядерных катастроф
Пестеревский пер.
МАОУ Гимназия №2
Свердловский Областной...
МАН
5
CF
4
CF
Банк ВТБ
RedLine center
Дворец Молодежи
115
CF
031384
NS
Администрация Верх-Исетского района
031385
NS
Дворец молодежи
Культурный центр с выступлениями и...
Велодром
Синара Центр
Скейт-парк
пл. Коммунаров
Своя Компания
Марьин Дом
Удар
0313251
NS
Four Elements Hotel Ekaterinburg
4.5 ★ (1117)
4-звездочный отель
031533
ONS
0315154
ONS
Мята
Пятёрочка
0313202
030427
CF
NS
просп. Ленина
Вилка Ложка
030424
CF
Негодяи
0304260
CF
0315141
ONS
Верх-Исетский б-р

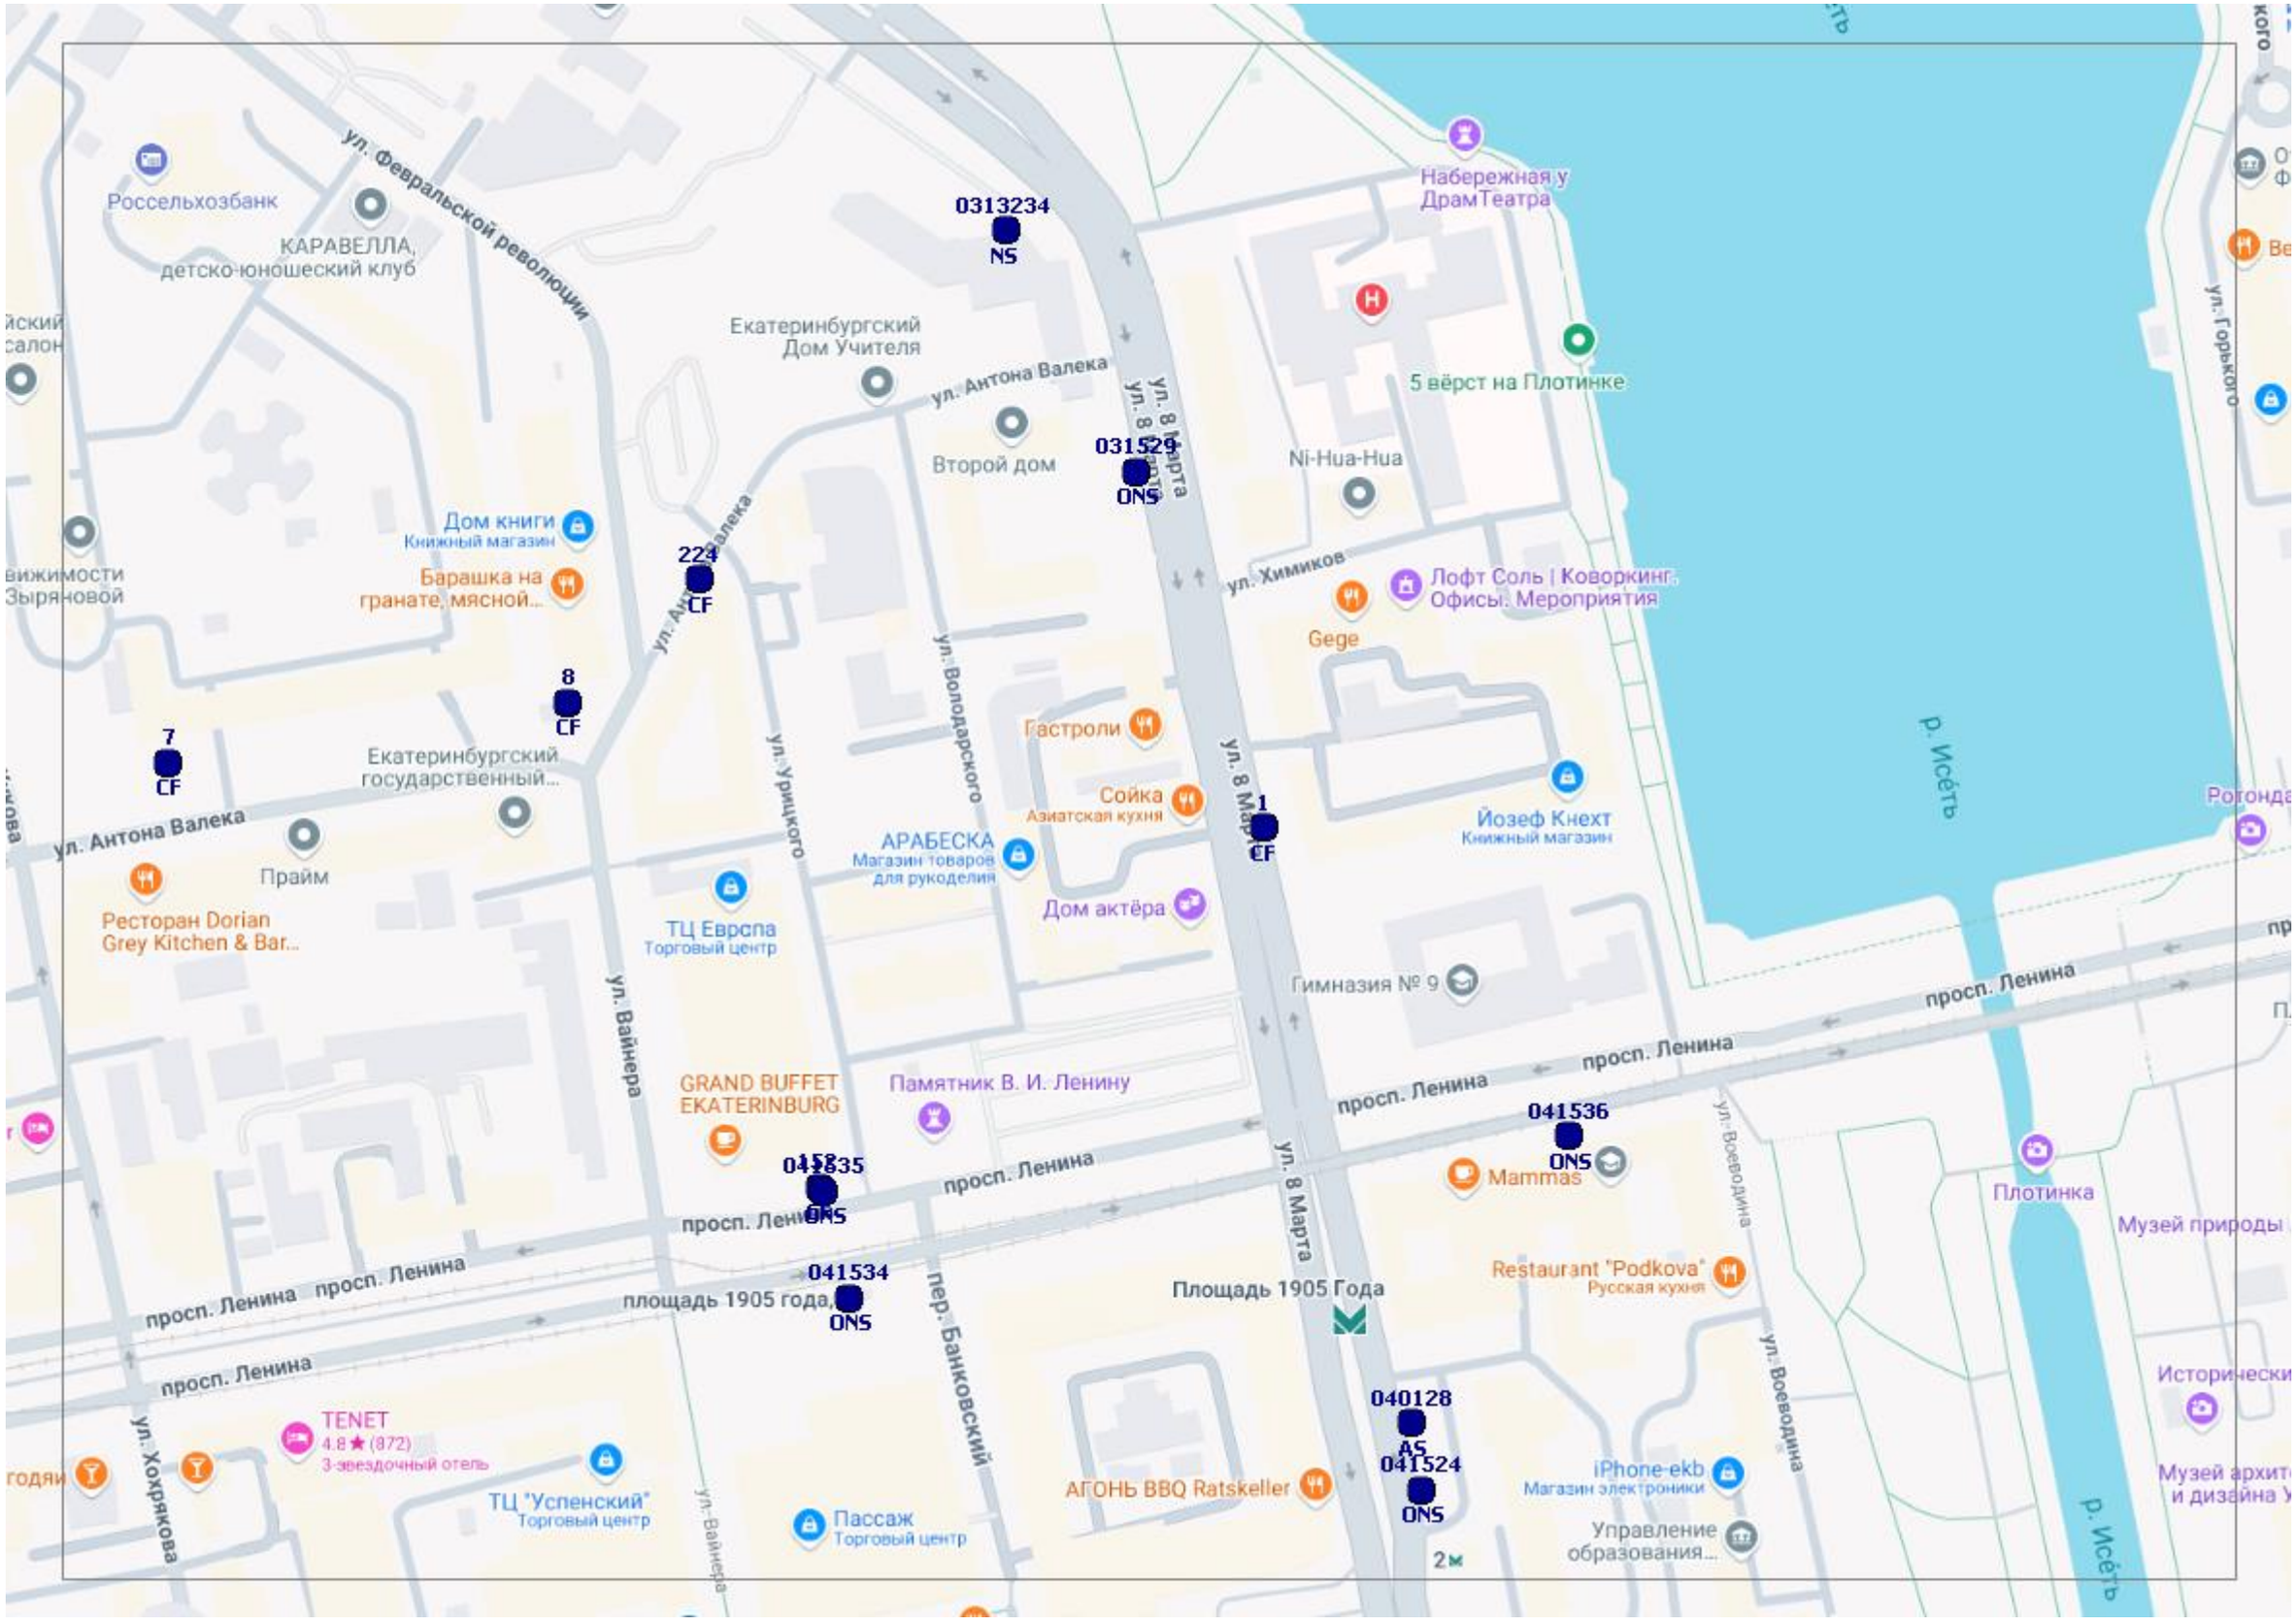
0313234
NS
031529
ONS
224
CF
8
CF
7
CF
1
CF
041536
ONS
041535
ONS
041534
ONS
040128
AS
041524
ONS
ул. Февральской революции
Россельхозбанк
КАРАВЕЛЛА, детско-юношеский клуб
Екатеринбургский Дом Учителя
ул. Антона Валека
Второй дом
Набережная у ДрамТеатра
5 вёрст на Плотинке
Ni-Hua-Hua
ул. 8 Марта
ул. Химиков
Лофт Соль | Коворкинг. Офисы. Мероприятия
Gege
Дом книги
Книжный магазин
Барашка на гранате, мясной...
ул. Володарского
Гастроли
Сойка
Азиатская кухня
АРАБЕСКА
Магазин товаров для рукоделия
Дом актёра
Йозеф Кнехт
Книжный магазин
р. Исеть
Екатеринбургский государственный...
Прайм
Ресторан Dorian Grey Kitchen & Bar...
ул. Урицкого
ТЦ Европа
Торговый центр
ул. Вайнера
Гимназия № 9
просп. Ленина
GRAND BUFFET EKATERINBURG
Памятник В. И. Ленину
Mammas
Плотинка
Музей природы
Площадь 1905 Года
Restaurant "Podkova"
Русская кухня
ул. Воеводина
TENET
4.8 ★ (872)
3-звездочный отель
ул. Хохрякова
ТЦ "Успенский"
Торговый центр
пер. Банковский
Пассаж
Торговый центр
АГОНЬ BBQ Ratskeller
iPhone-ekb
Магазин электроники
Управление образования...
2м

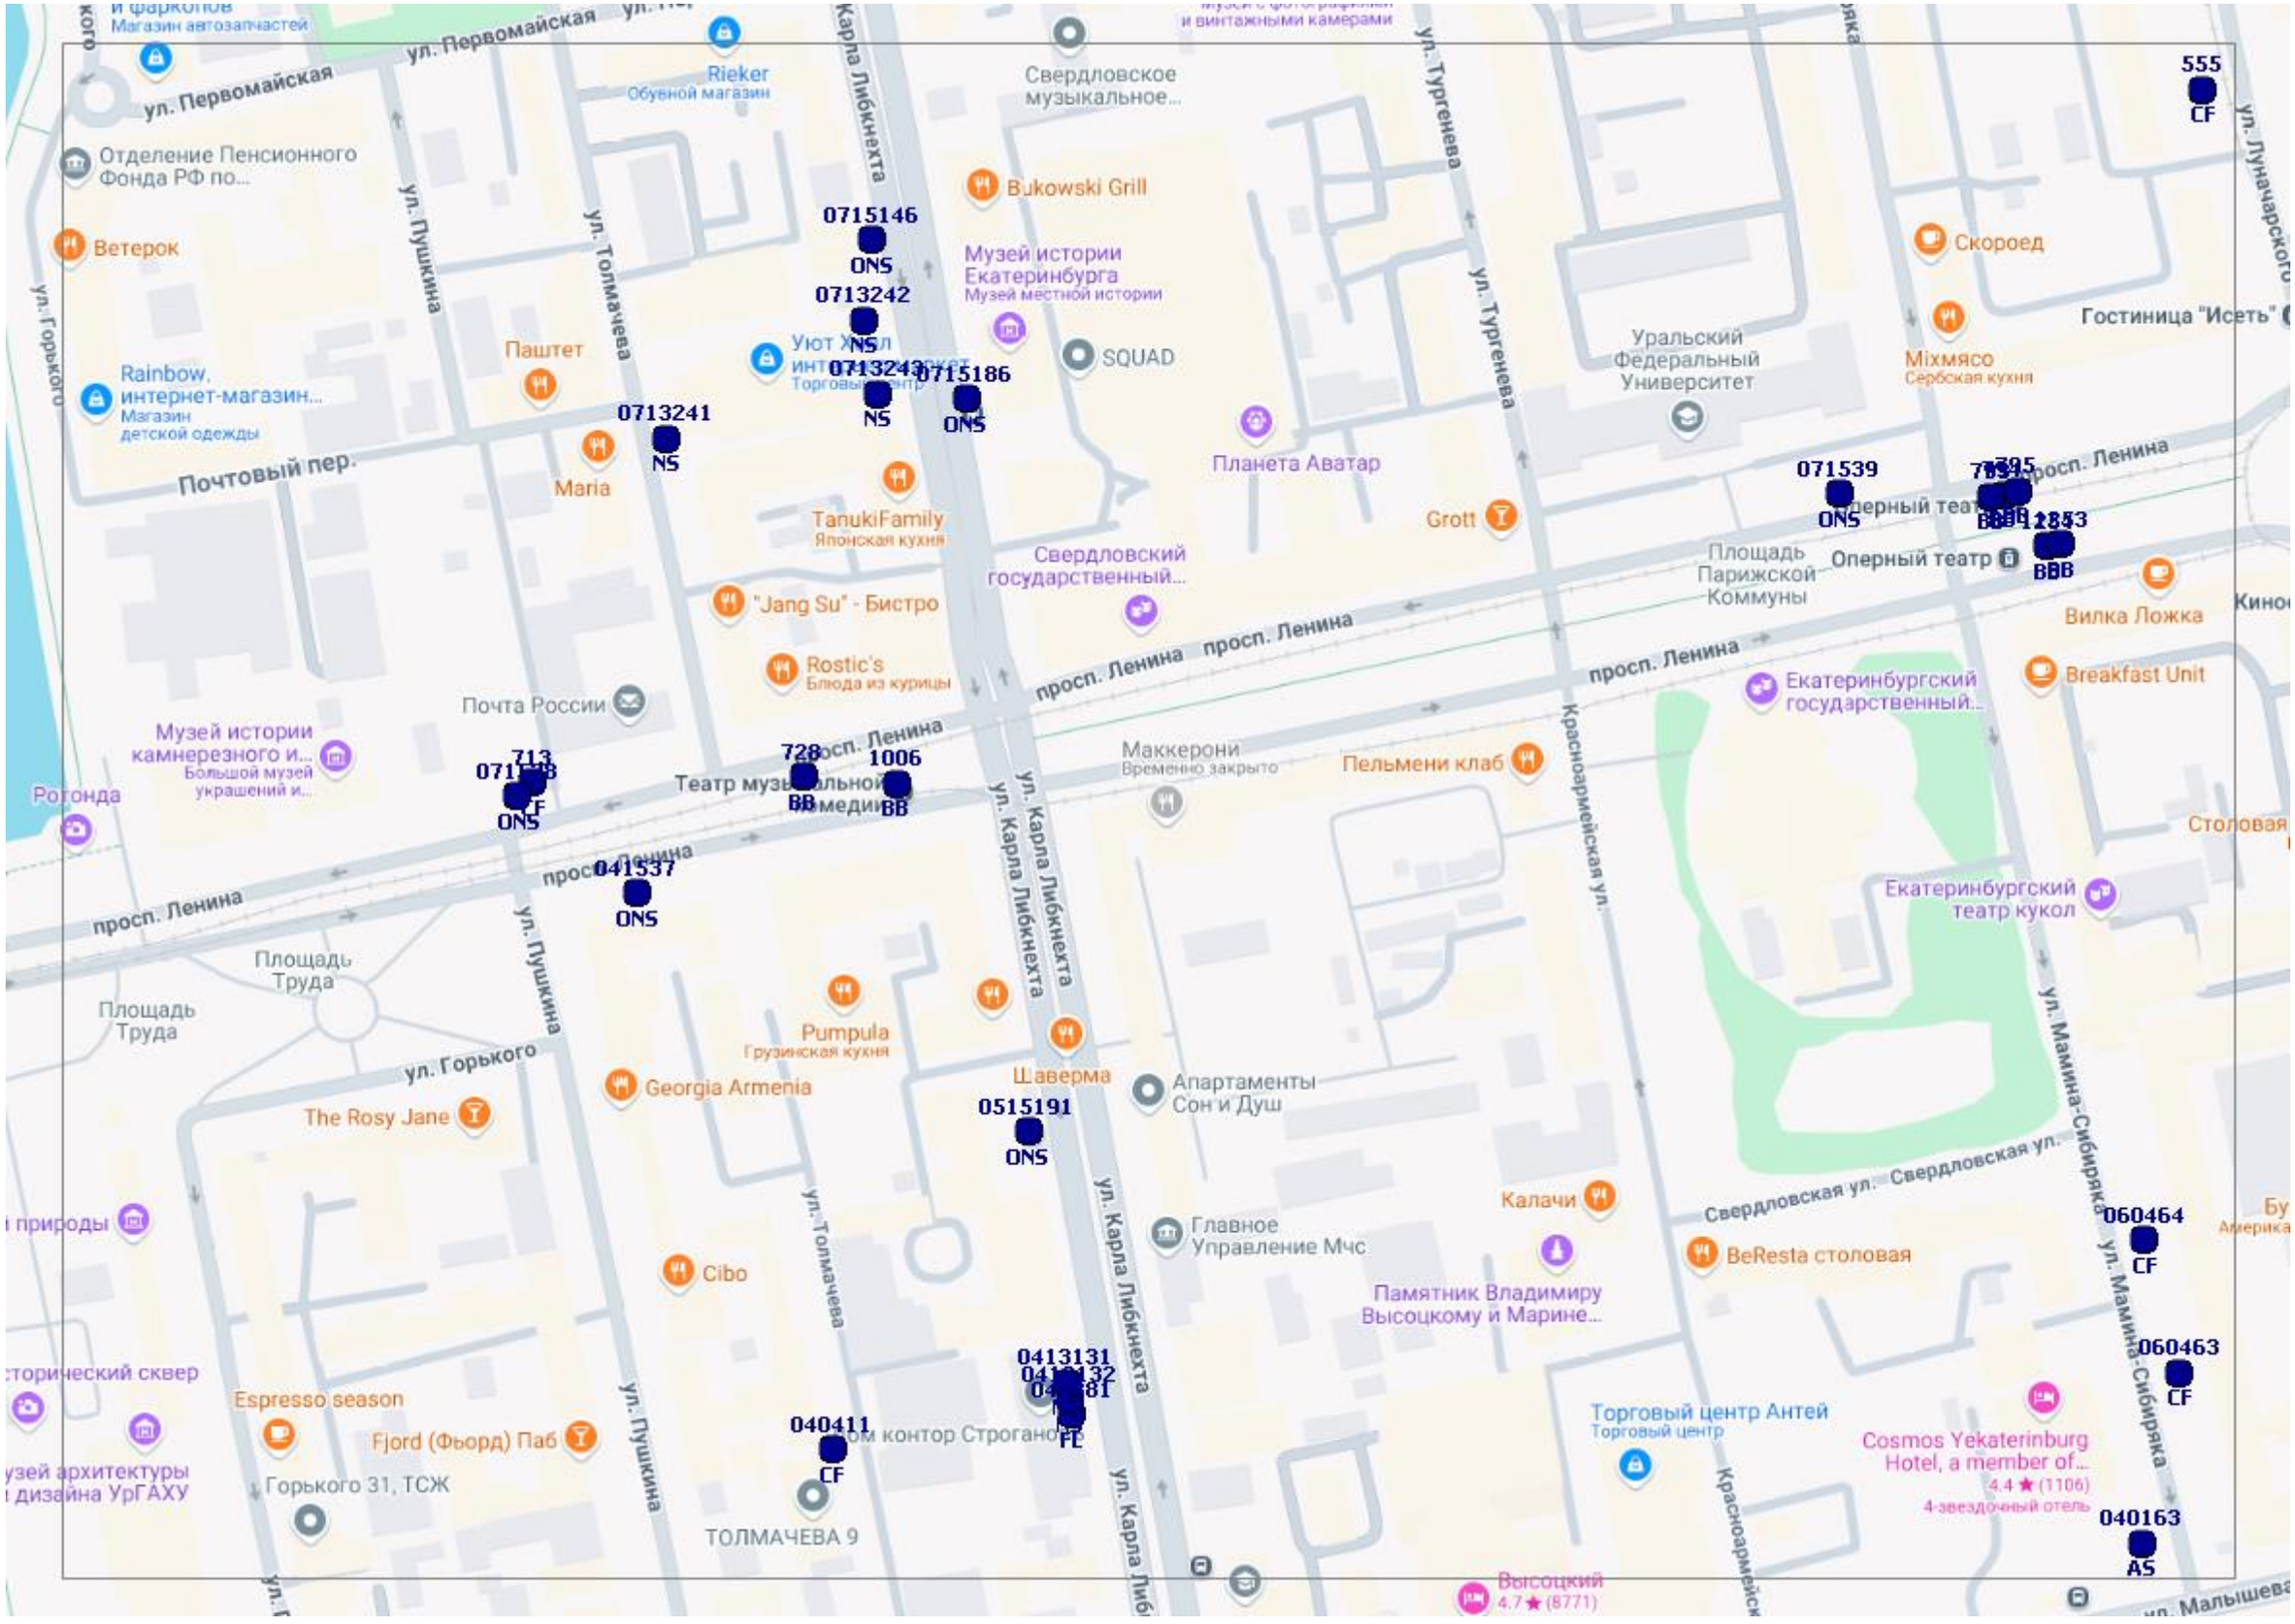
ул. Первомайская
Отделение Пенсионного Фонда РФ по...
Ветерок
Rainbow, интернет-магазин...
Магазин детской одежды
Почтовый пер.
Паштет
Maria
Rieker
Обувной магазин
ул. Пушкина
ул. Толмачева
ул. Карла Либкнехта
Свердловское музыкальное...
Bukowski Grill
Музей истории Екатеринбурга
Музей местной истории
SQUAD
Планета Аватар
TanukiFamily
Японская кухня
Свердловский государственный...
"Jang Su" - Бистро
Rostic's
Блюда из курицы
Почта России
Музей истории камнерезного и...
Большой музей украшений и...
Ротонда
Театр музыкальной комедии
просп. Ленина
ул. Горького
Площадь Труда
Pumpula
Грузинская кухня
Georgia Armenia
The Rosy Jane
Шаверма
Апартаменты Сон и Душ
Cibo
Главное Управление Мчс
Памятник Владимиру Высоцкому и Марине...
Калачи
BeResta столовая
Espresso season
Fjord (Фьорд) Паб
Горького 31, ТСЖ
ТОЛМАЧЕВА 9
Высоцкий
4.7 ★ (8771)
Торговый центр Антей
Торговый центр
Cosmos Yekaterinburg Hotel, a member of...
4.4 ★ (1106)
4-звездочный отель
Екатеринбургский театр кукол
Екатеринбургский государственный...
Площадь Парижской Коммуны
Оперный театр
Уральский Федеральный Университет
Скороед
Міхмясо
Сербская кухня
Гостиница "Исеть"
Planeta Grott
Маккерони
Временно закрыто
Пельмени клаб
Breakfast Unit
Вилка Ложка
Столовая
0715146 ONS
0713242 NS
0713243 NS
0715186 ONS
0713241 NS
071539 ONS
041537 ONS
0515191 ONS
0413131
040411 CF
060464 CF
060463 CF
040163 AS
555 CF
728 BB
1006 BB

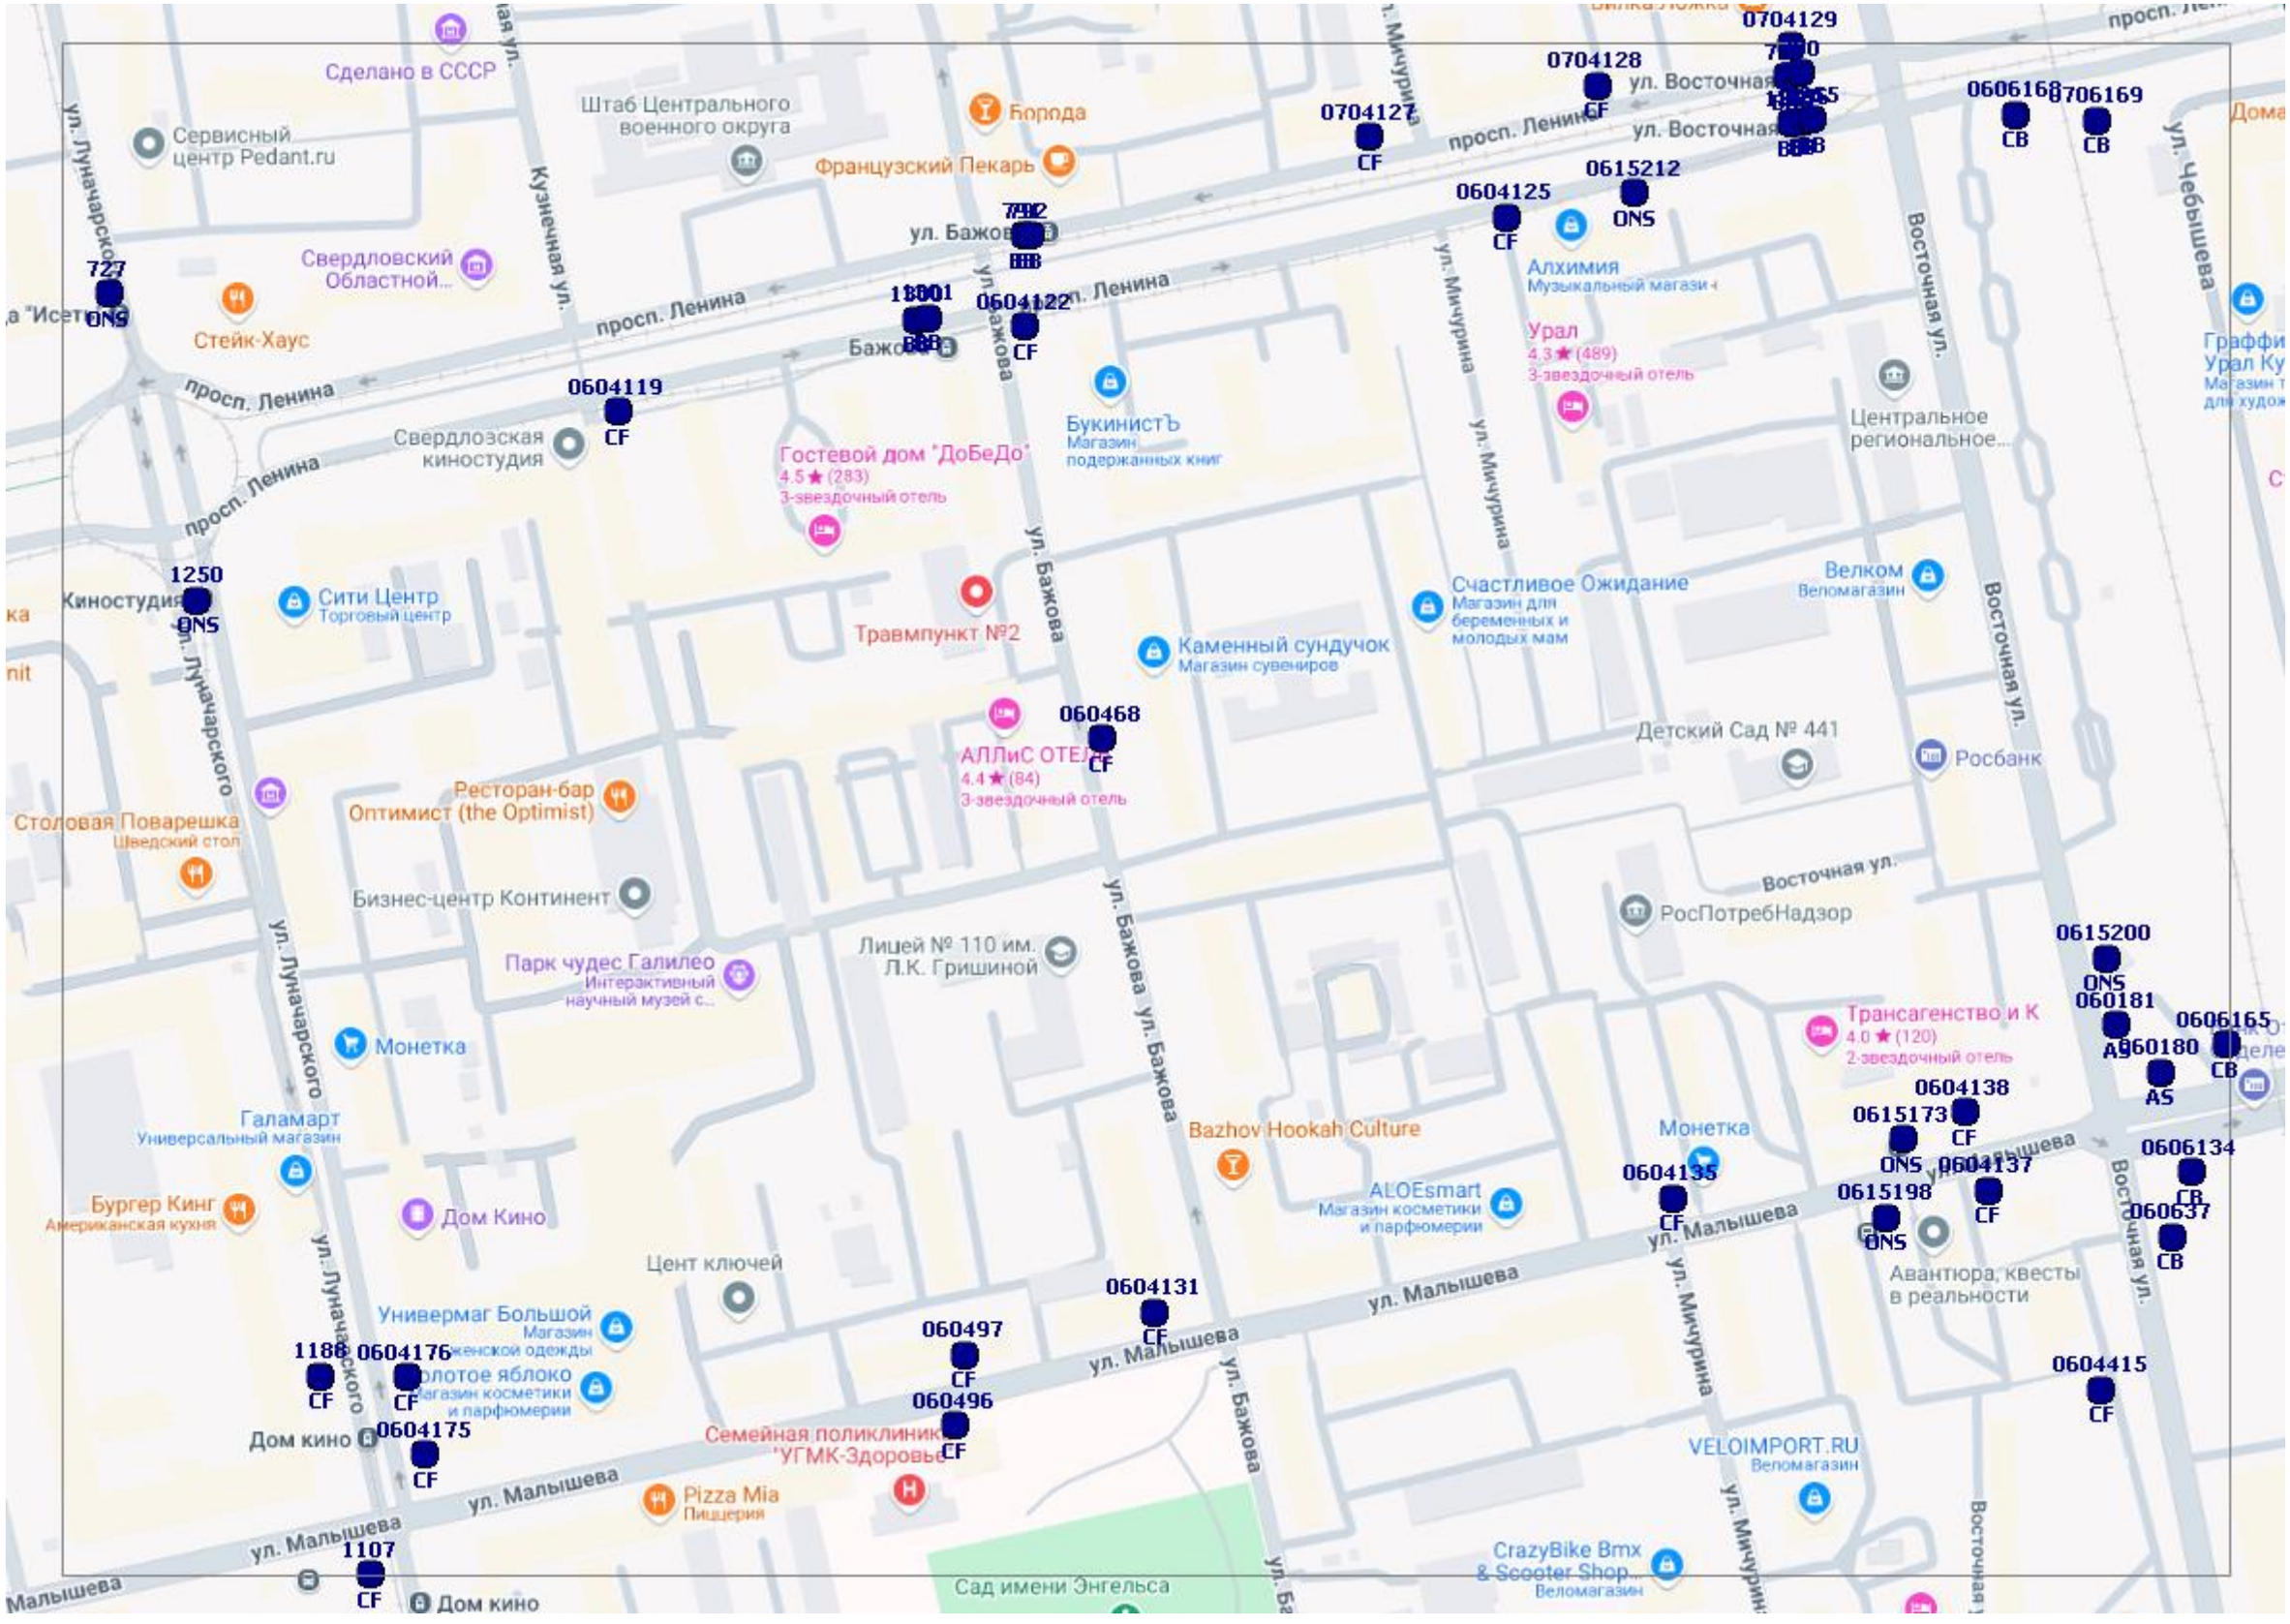
Сделано в СССР
Штаб Центрального военного округа
Борода
Сервисный центр Pedant.ru
Французский Пекарь
ул. Луначарского
Кузнечная ул.
просп. Ленина
ул. Бажова
ул. Мичурина
ул. Восточная
Восточная ул.
ул. Чебышева
727
ONS
Свердловский Областной...
Стейк-Хаус
0704127
CF
0704128
CF
0704129
0606168
CB
0706169
CB
0604125
CF
0615212
ONS
Алхимия
Музыкальный магази
Урал
4.3★(489)
3-звездочный отель
0604122
CF
0604119
CF
Свердловская киностудия
Гостевой дом "ДоБеДо"
4.5★(283)
3-звездочный отель
БукинистЪ
Магазин подержанных книг
Центральное региональное...
1250
ONS
Киностудия
Сити Центр
Торговый центр
Травмпункт №2
Каменный сундучок
Магазин сувениров
Счастливое Ожидание
Магазин для беременных и молодых мам
Велком
Веломагазин
060468
CF
АЛЛиС ОТЕЛЬ
4.4★(84)
3-звездочный отель
Детский Сад № 441
Росбанк
Столовая Поварешка
Шведский стол
Ресторан-бар Оптимист (the Optimist)
Бизнес-центр Континент
Парк чудес Галилео
Интерактивный научный музей с...
Лицей № 110 им. Л.К. Гришиной
РосПотребНадзор
Монетка
Галамарт
Универсальный магазин
Бургер Кинг
Американская кухня
Дом Кино
Bazhov Hookah Culture
Трансагенство и К
4.0★(120)
2-звездочный отель
0615200
ONS
060181
AS
060180
AS
0606165
CB
0604138
CF
0615173
ONS
0604137
CF
0604135
CF
0615198
ONS
0606134
CB
060637
CB
Авантюра, квесты в реальности
Цент ключей
Универмаг Большой
Магазин женской одежды
Золотое яблоко
Магазин косметики и парфюмерии
1188
CF
0604176
CF
0604175
CF
Дом кино
Семейная поликлиника "УГМК-Здоровье"
Pizza Mia
Пиццерия
060497
CF
060496
CF
0604131
CF
0604415
CF
VELOIMPORT.RU
Веломагазин
CrazyBike Bmx & Scooter Shop...
Веломагазин
1107
CF
Дом кино
Сад имени Энгельса
Малышева

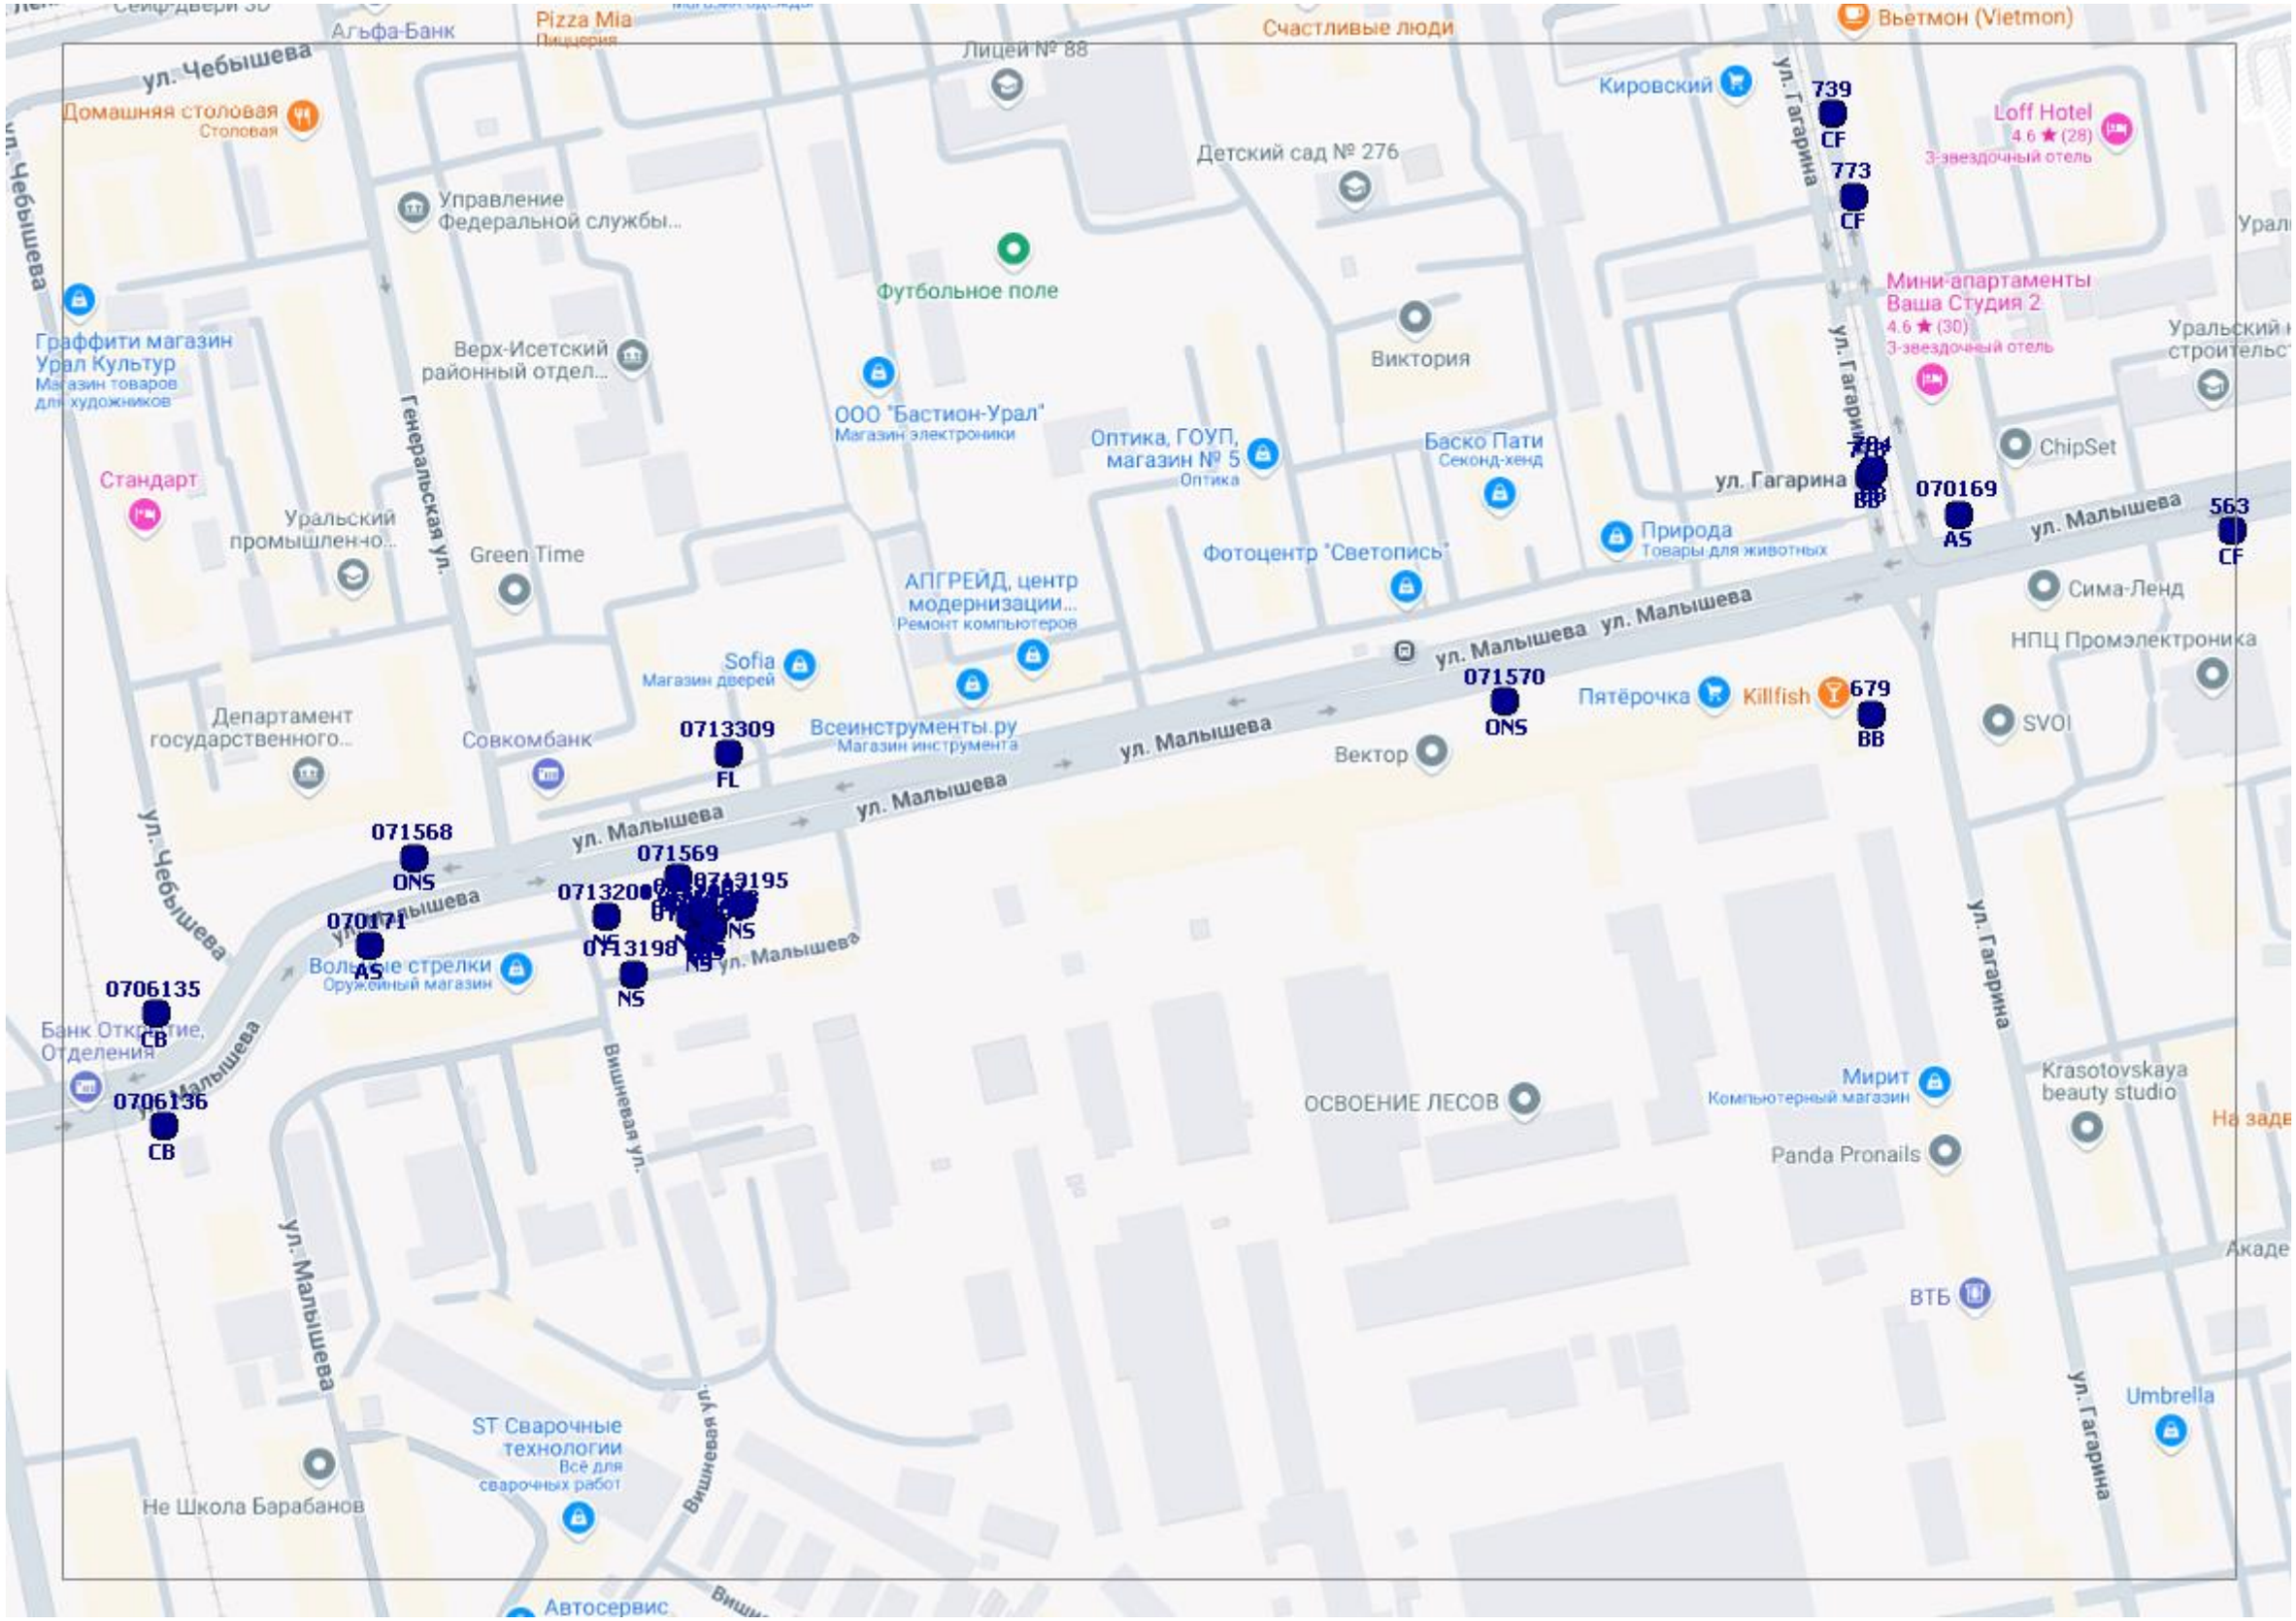
ул. Чебышева
Агьфа-Банк
Pizza Mia
Пиццерия
Лицей № 88
Счастливые люди
Вьетмон (Vietmon)
Домашняя столовая
Столовая
Кировский
ул. Гагарина
739
CF
773
CF
Loff Hotel
4.6 ★ (28)
3-звездочный отель
Детский сад № 276
Управление Федеральной службы...
Футбольное поле
Мини-апартаменты Ваша Студия 2
4.6 ★ (30)
3-звездочный отель
Граффити магазин Урал Культур
Магазин товаров для художников
Верх-Исетский районный отдел...
Виктория
ООО "Бастион-Урал"
Магазин электроники
Оптика, ГОУП, магазин № 5
Оптика
Баско Пати
Секонд-хенд
ChipSet
Стандарт
Уральский промышленно...
Green Time
Генеральская ул.
ул. Гагарина
070169
AS
563
CF
ул. Малышева
Природа
Товары для животных
Фотоцентр "Светопись"
АПГРЕЙД, центр модернизации...
Ремонт компьютеров
Сима-Ленд
НПЦ Промэлектроника
Sofia
Магазин дверей
Департамент государственного...
Совкомбанк
0713309
FL
Всеинструменты.ру
Магазин инструмента
071570
ONS
Пятёрочка
Killfish
679
BB
SVOI
Вектор
071568
ONS
071569
0713200
0713195
0713198
070171
AS
Вольные стрелки
Оружейный магазин
0706135
CB
Банк Открытие, Отделения
0706136
CB
Вишневая ул.
ОСВОЕНИЕ ЛЕСОВ
Мирит
Компьютерный магазин
Krasotovskaya beauty studio
Panda Pronails
ВТБ
Umbrella
ST Сварочные технологии
Всё для сварочных работ
Не Школа Барабанов
Автосервис

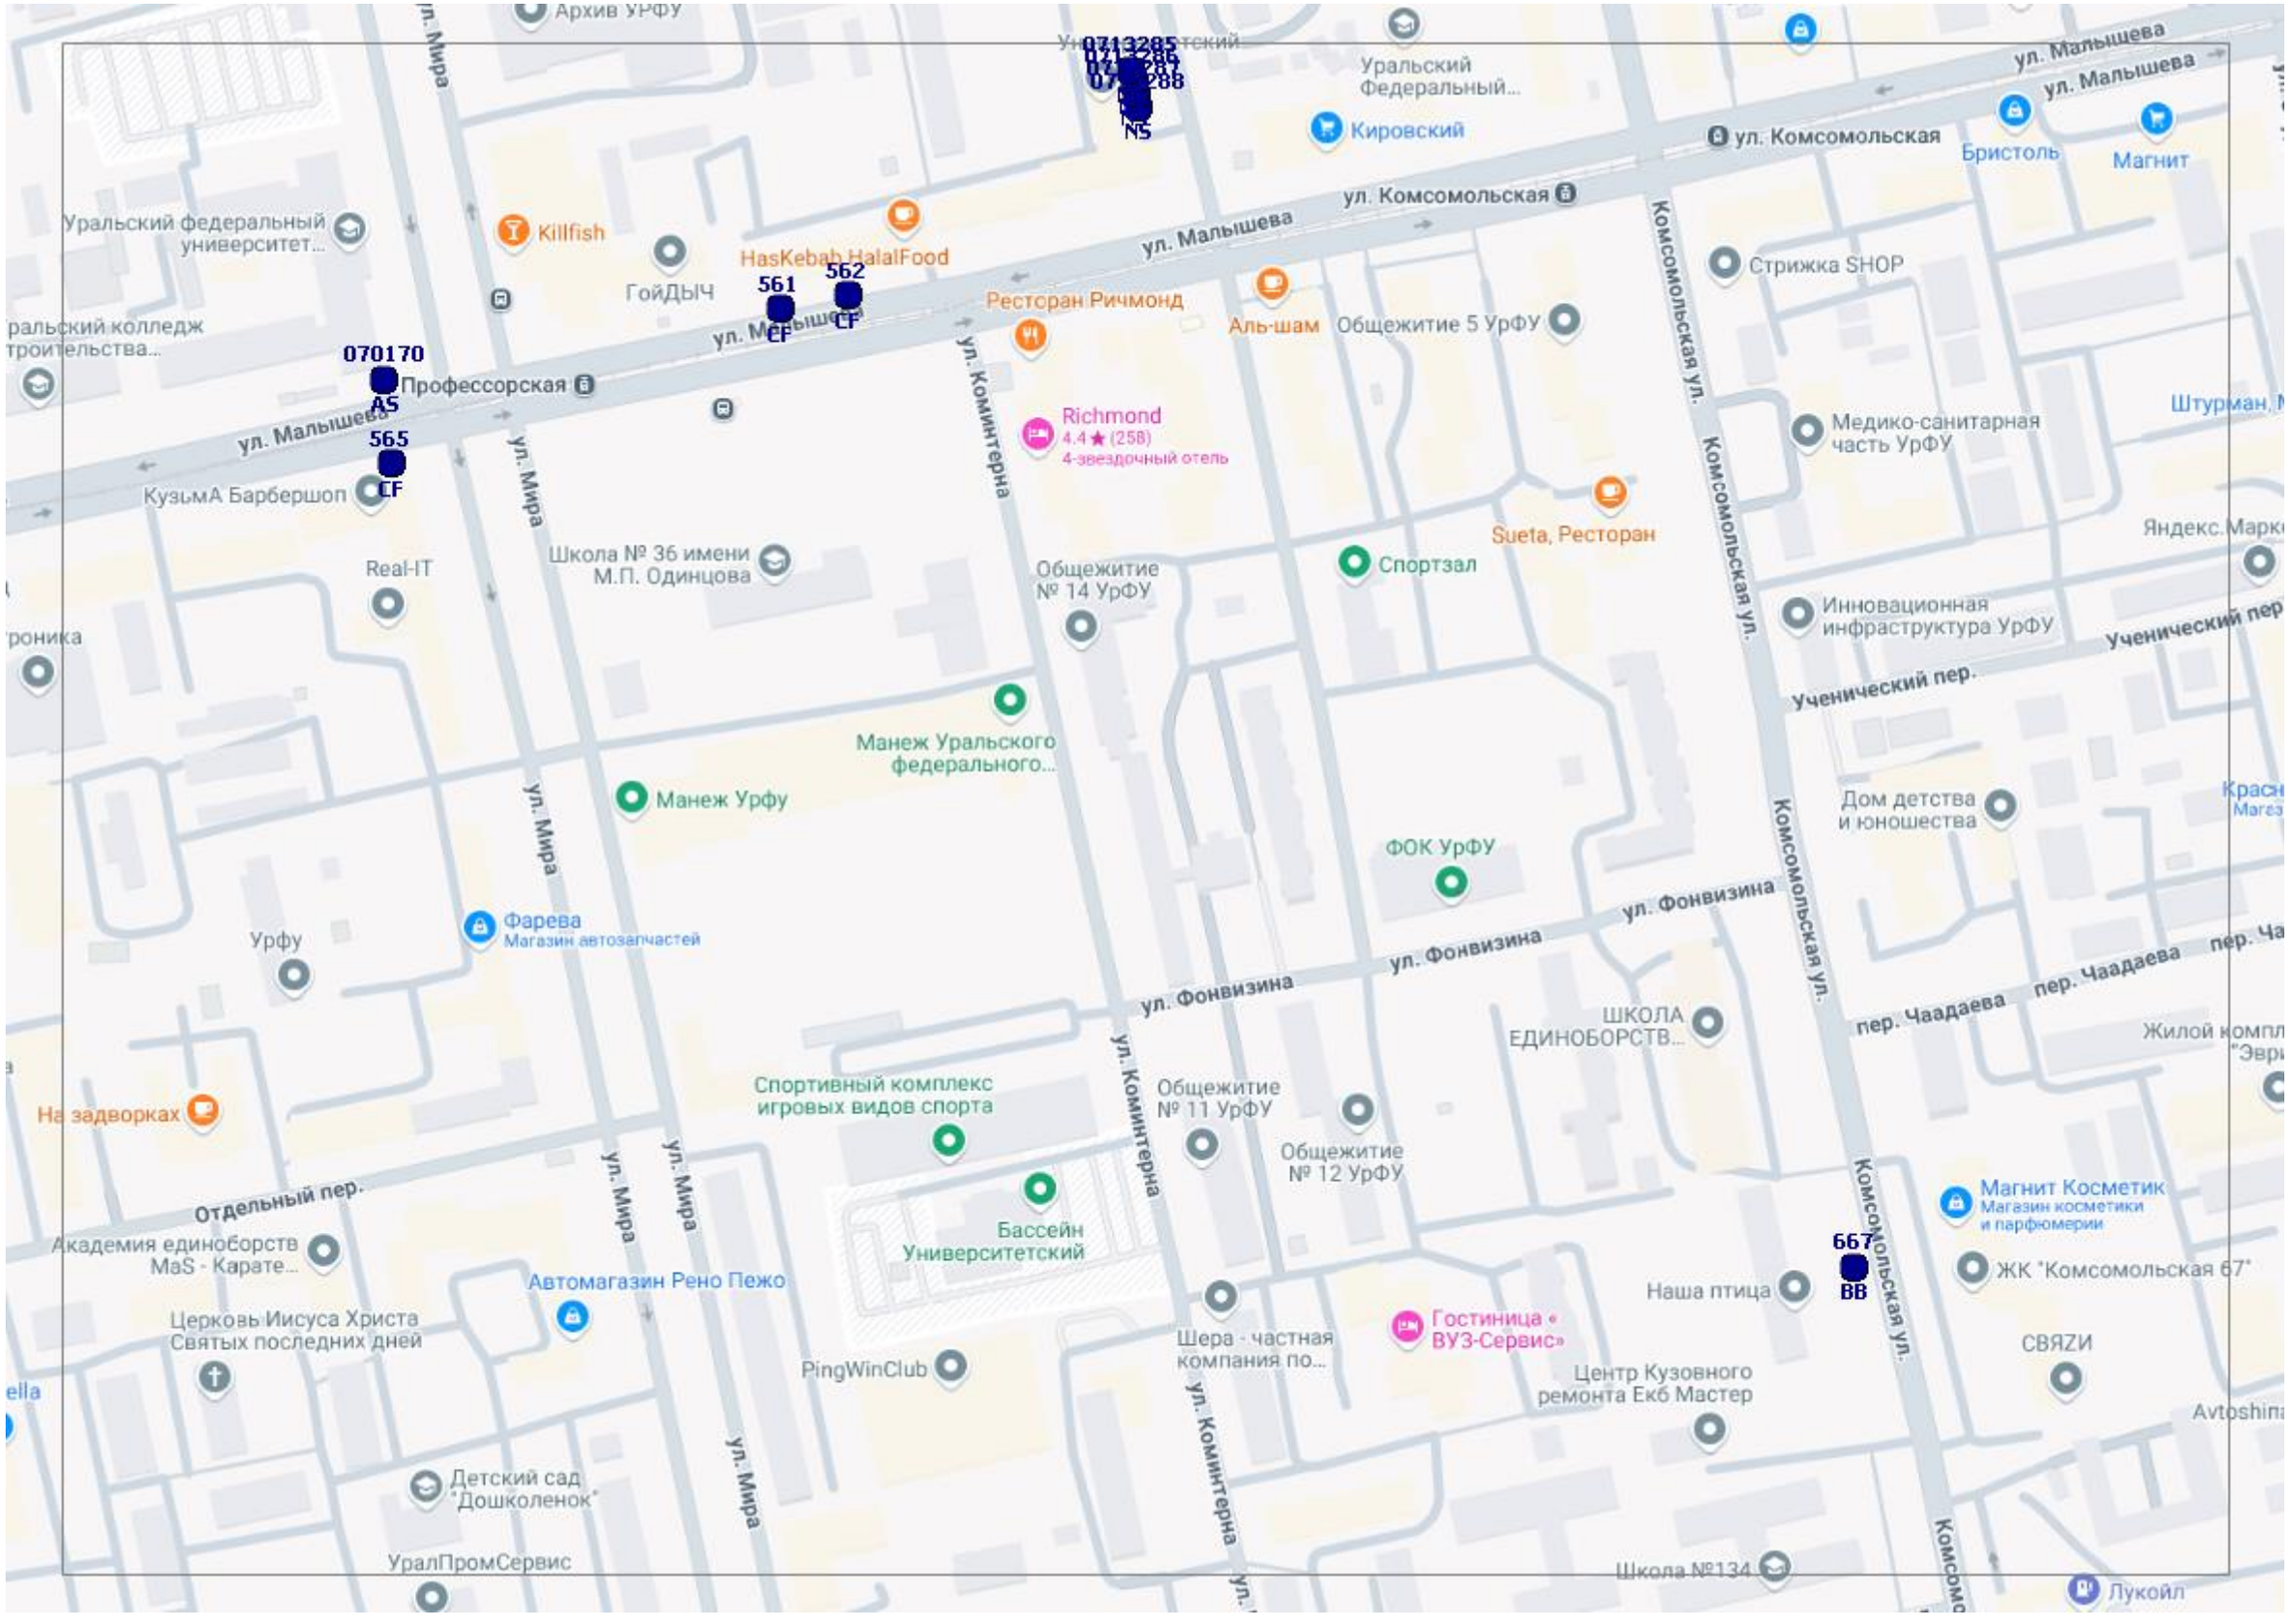
0713285
NS
561
CF
562
CF
070170
AS
565
CF
667
BB
ул. Малышева
ул. Комсомольская
ул. Малышева
ул. Комсомольская
Профессорская
ул. Мира
ул. Коминтерна
Комсомольская ул.
ул. Фонвизина
пер. Чаадаева
Отдельный пер.
Ученический пер.
Архив УрФУ
Уральский Федеральный...
Кировский
Бристоль
Магнит
Уральский федеральный университет...
Killfish
ГойДЫЧ
HasKebab HalalFood
Ресторан Ричмонд
Аль-шам
Общежитие 5 УрФУ
Стрижка SHOP
Richmond
4.4 ★ (258)
4-звездочный отель
КузьмА Барбершоп
Real-IT
Школа № 36 имени М.П. Одинцова
Общежитие № 14 УрФУ
Спортзал
Sueta, Ресторан
Медико-санитарная часть УрФУ
Инновационная инфраструктура УрФУ
Манеж Уральского федерального...
Манеж Урфу
ФОК УрФУ
Дом детства и юношества
Урфу
Фарева
Магазин автозапчастей
ШКОЛА ЕДИНОБОРСТВ...
На задворках
Спортивный комплекс игровых видов спорта
Общежитие № 11 УрФУ
Общежитие № 12 УрФУ
Бассейн Университетский
Магнит Косметик
Магазин косметики и парфюмерии
ЖК "Комсомольская 67"
Академия единоборств MaS - Карате...
Автомагазин Рено Пежо
Церковь Иисуса Христа Святых последних дней
Шера - частная компания по...
Гостиница «ВУЗ-Сервис»
Наша птица
Центр Кузовного ремонта Екб Мастер
СВЯЗИ
PingWinClub
Детский сад "Дошколенок"
УралПромСервис
Школа №134
Лукойл

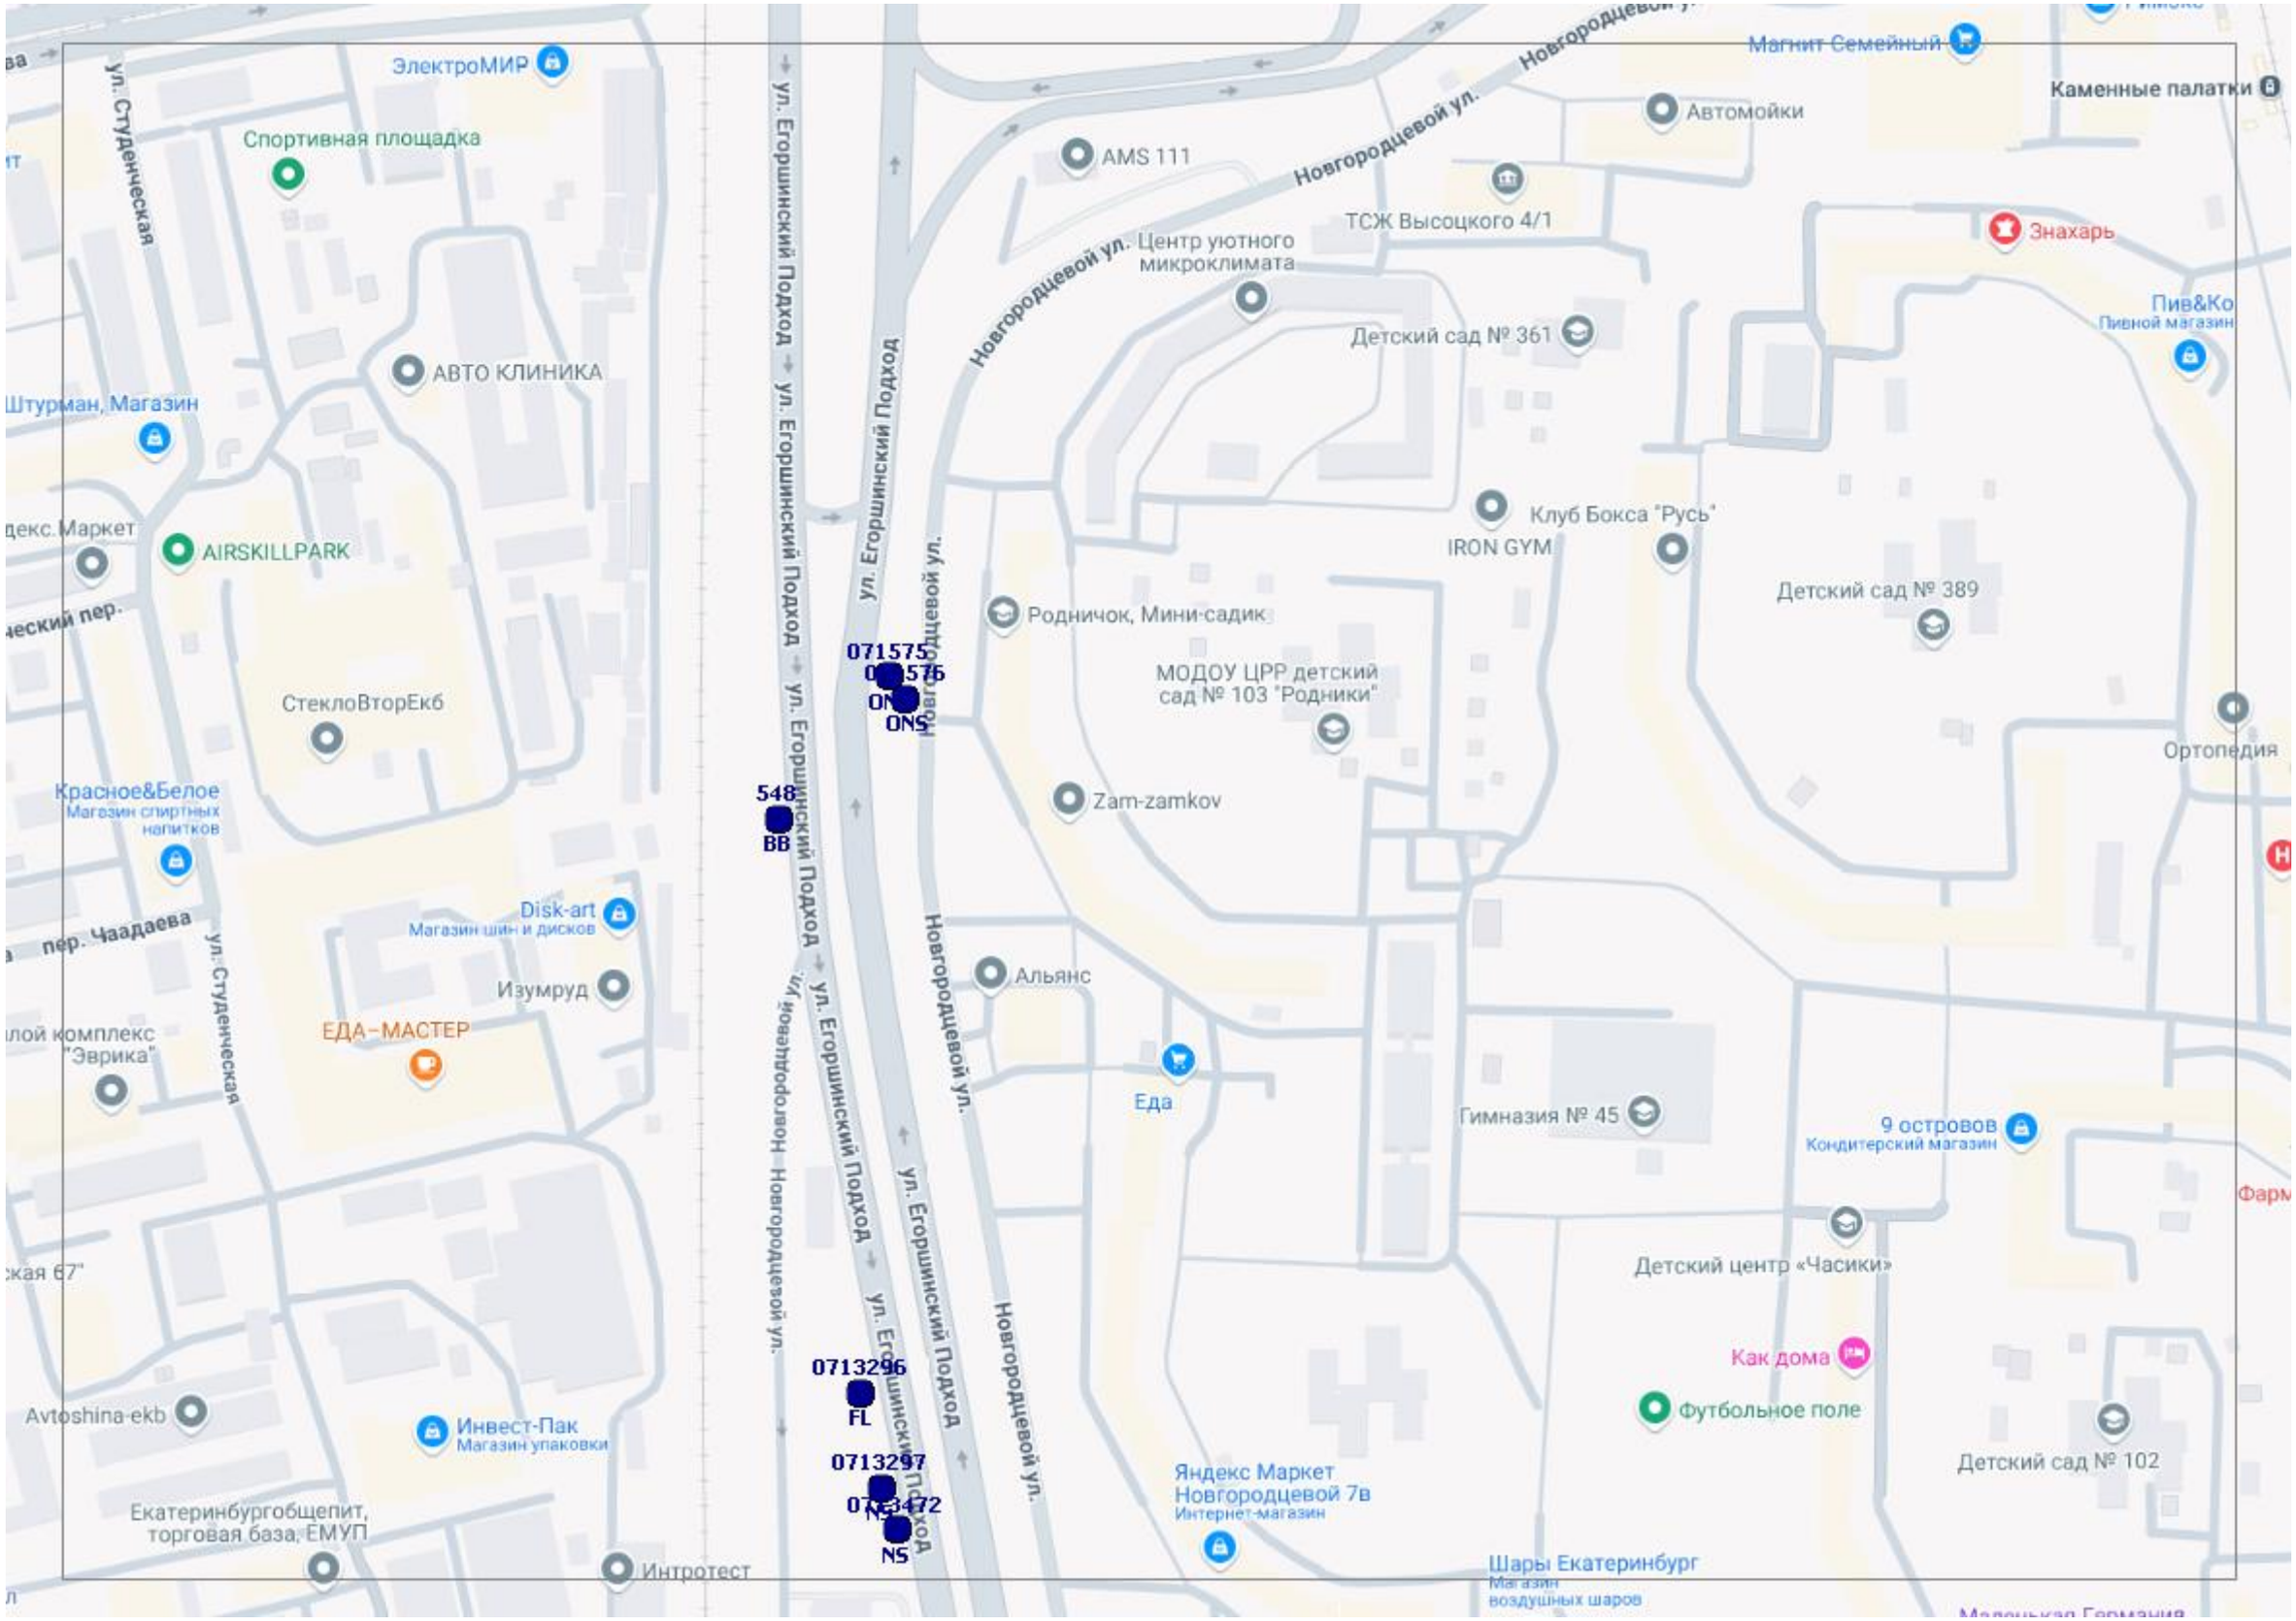
ул. Студенческая
ЭлектроМИР
Спортивная площадка
АВТО КЛИНИКА
Штурман, Магазин
AIRSKILLPARK
СтеклоВторЕкб
Красное&Белое
Магазин спиртных напитков
Disk-art
Магазин шин и дисков
Изумруд
ЕДА-МАСТЕР
пер. Чаадаева
Avtoshina-ekb
Инвест-Пак
Магазин упаковки
Екатеринбургобщепит, торговая база, ЕМУП
Интротест
ул. Егоршинский Подход
ул. Егоршинский Подход
071575
ONS
548
BB
0713296
FL
0713297
NS
NS
Новгородцевой ул.
AMS 111
Новгородцевой ул.
Центр уютного микроклимата
ТСЖ Высоцкого 4/1
Магнит Семейный
Автомойки
Каменные палатки
Знахарь
Пив&Ко
Пивной магазин
Детский сад № 361
Клуб Бокса "Русь"
IRON GYM
Родничок, Мини-садик
Детский сад № 389
МОДОУ ЦРР детский сад № 103 "Родники"
Ортопедия
Zam-zamkov
Альянс
Еда
Гимназия № 45
9 островов
Кондитерский магазин
Детский центр «Часики»
Как дома
Футбольное поле
Детский сад № 102
Яндекс Маркет Новгородцевой 7в
Интернет-магазин
Шары Екатеринбург
Магазин воздушных шаров

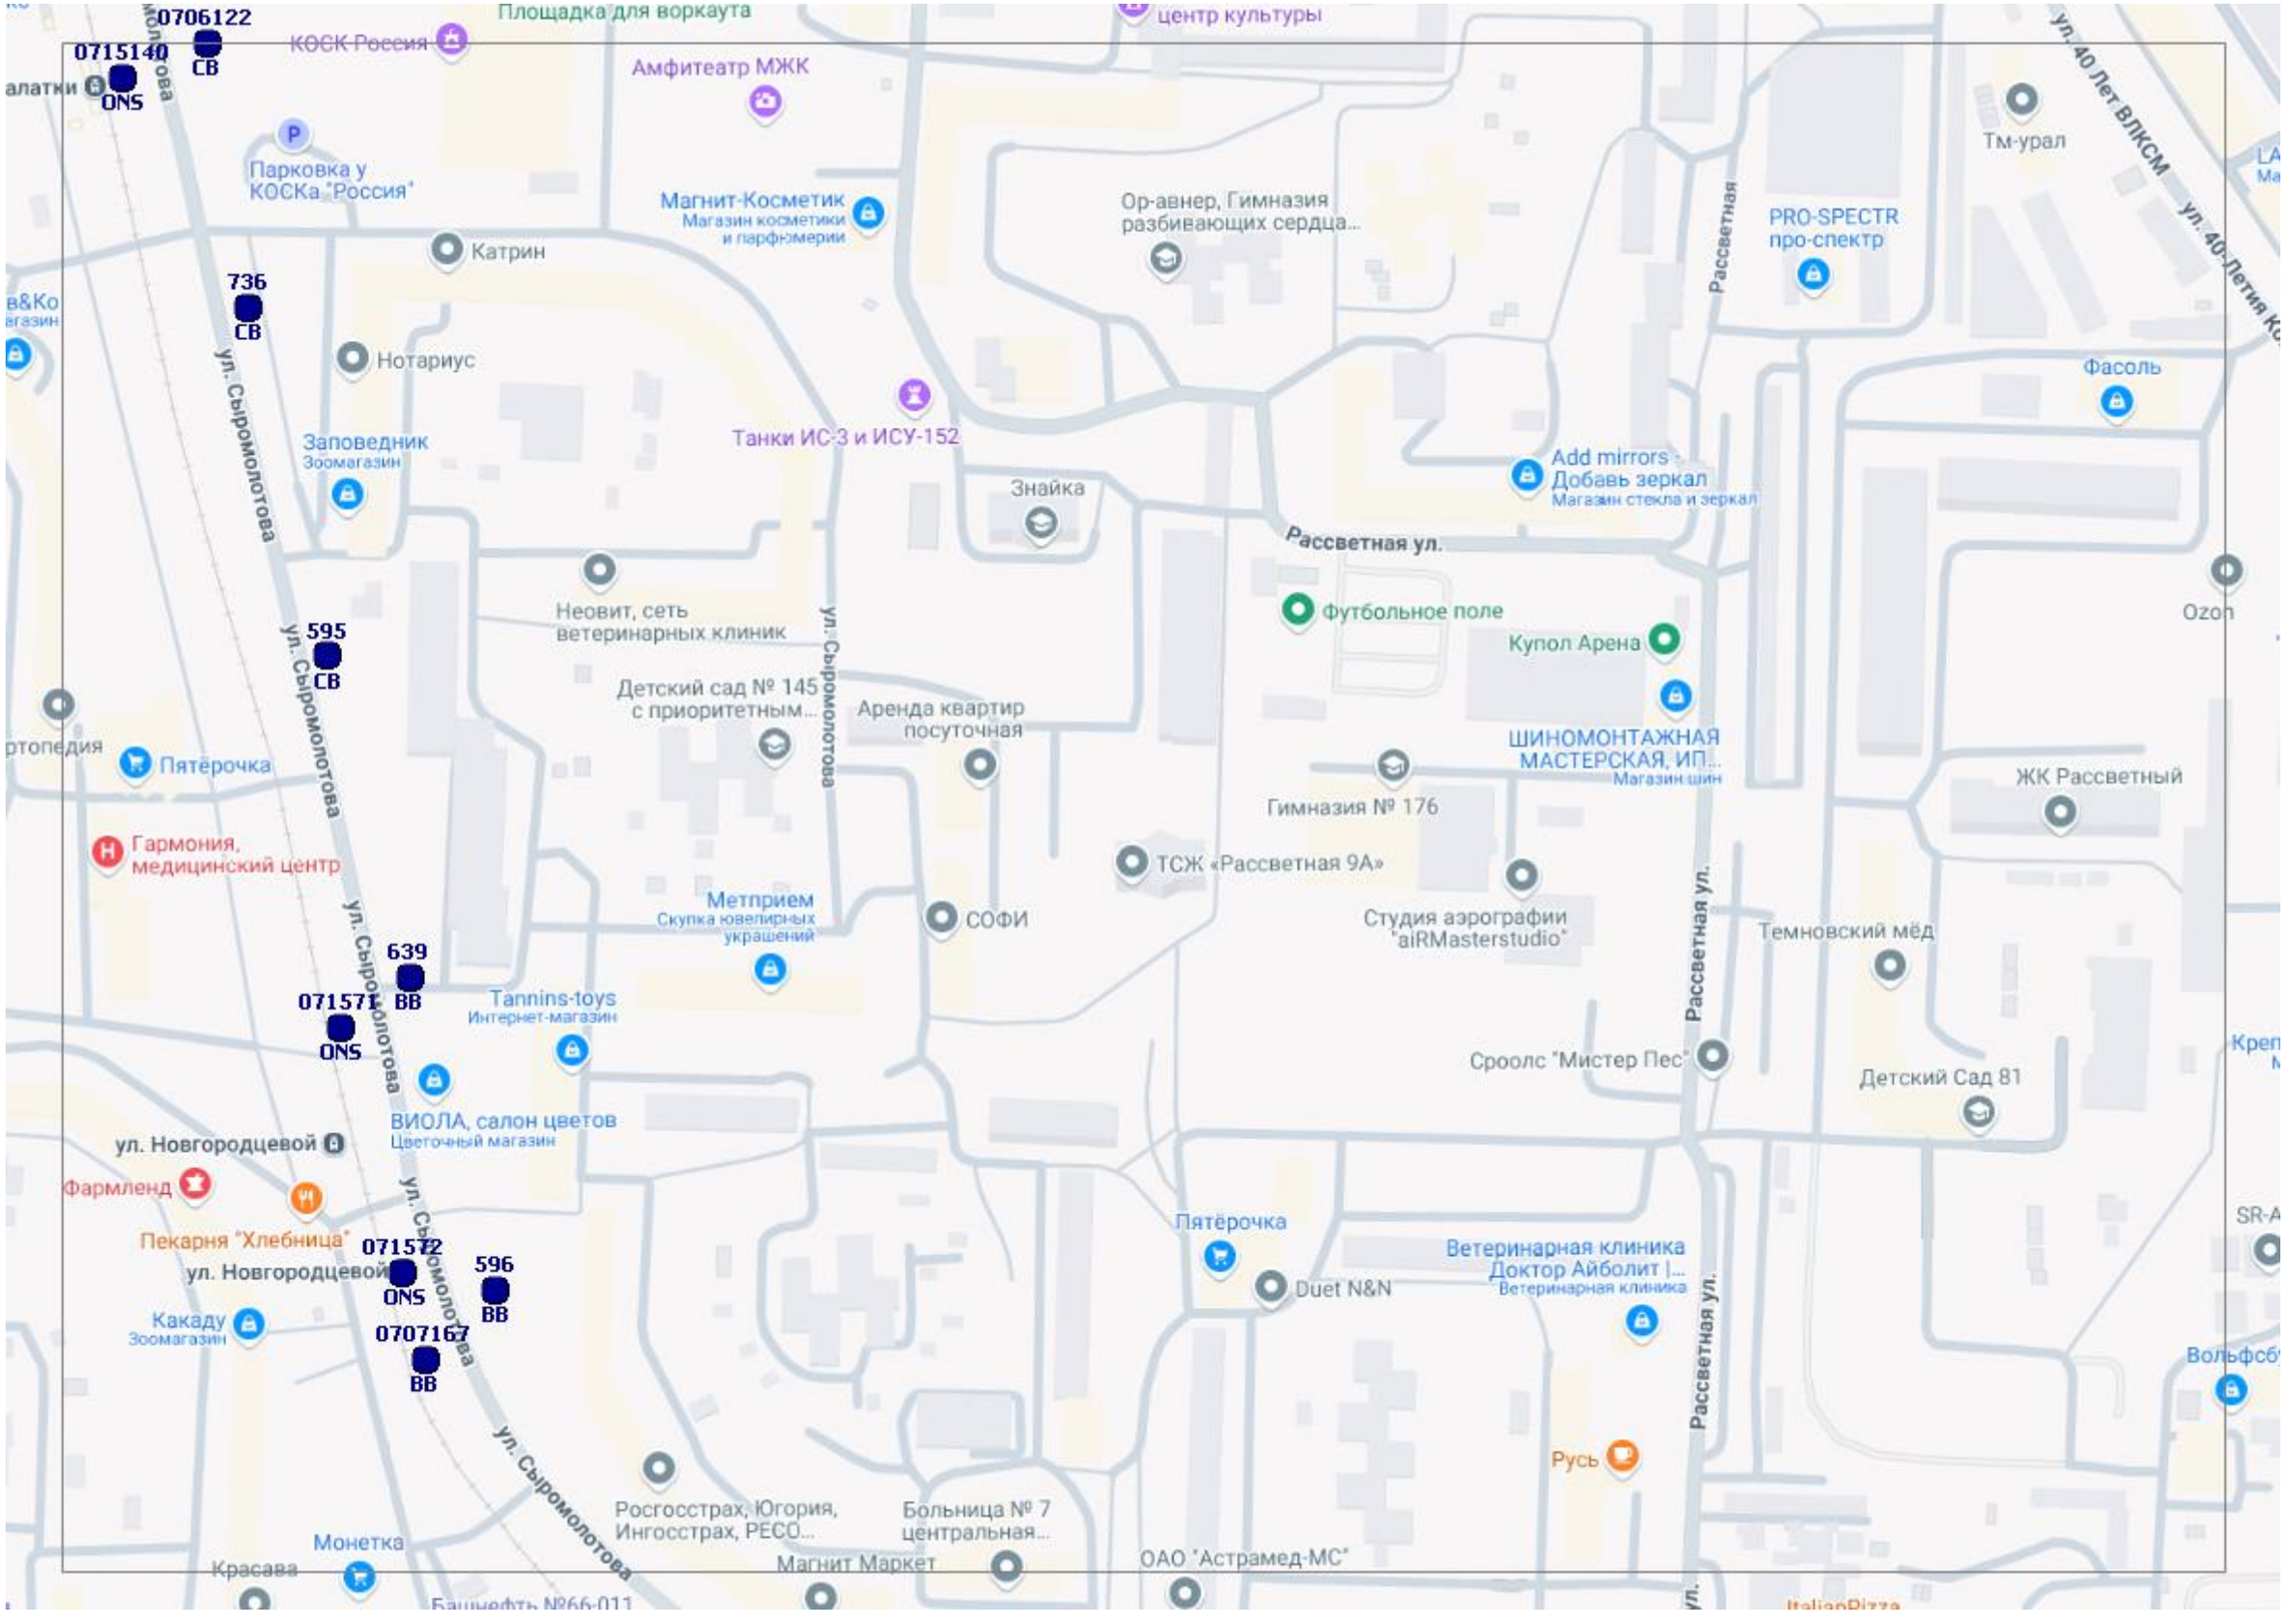
0706122
СВ
0715140
ONS
Площадка для воркаута
КОСК Россия
Амфитеатр МЖК
центр культуры
Тм-урал
ул. 40 Лет ВЛКСМ
ул. 40-Летия Ко
Парковка у КОСКа "Россия"
Магнит-Косметик
Магазин косметики и парфюмерии
Ор-авнер, Гимназия разбивающих сердца...
Рассветная
PRO-SPECTR
про-спектр
Катрин
736
СВ
Нотариус
Фасоль
Заповедник
Зоомагазин
Танки ИС-3 и ИСУ-152
Знайка
Add mirrors
Добавь зеркал
Магазин стекла и зеркал
Рассветная ул.
Неовит, сеть ветеринарных клиник
ул. Сыромолотова
595
СВ
Футбольное поле
Купол Арена
Ozon
Детский сад № 145 с приоритетным...
Аренда квартир посуточная
ШИНОМОНТАЖНАЯ МАСТЕРСКАЯ, ИП...
Магазин шин
Пятёрочка
Гимназия № 176
ЖК Рассветный
Гармония, медицинский центр
ТСЖ «Рассветная 9А»
Метприем
Скупка ювелирных украшений
СОФИ
Студия аэрографии "aiRMasterstudio"
Темновский мёд
639
ВВ
071571
ONS
Tannins-toys
Интернет-магазин
Сроолс "Мистер Пес"
Детский Сад 81
ВИОЛА, салон цветов
Цветочный магазин
ул. Новгородцевой
Фармленд
Пекарня "Хлебница"
071572
ONS
596
ВВ
Пятёрочка
Ветеринарная клиника Доктор Айболит |...
Ветеринарная клиника
Какаду
Зоомагазин
0707167
ВВ
Duet N&N
Русь
Росгосстрах, Югория, Ингосстрах, РЕСО...
Больница № 7 центральная...
Монетка
Красава
Магнит Маркет
ОАО "Астрамед-МС"

южный
Московский тракт
Московский тракт
Московский тракт
Московский тракт
Московский тракт
Московский тракт
Московский тракт
Московский тракт
Московский тракт
Московский тракт
Московский тракт
0307233
ВВ
0307234
ВВ
E22
P242
E22
P242
E22
P242
E22
P242
E22
P242
E22

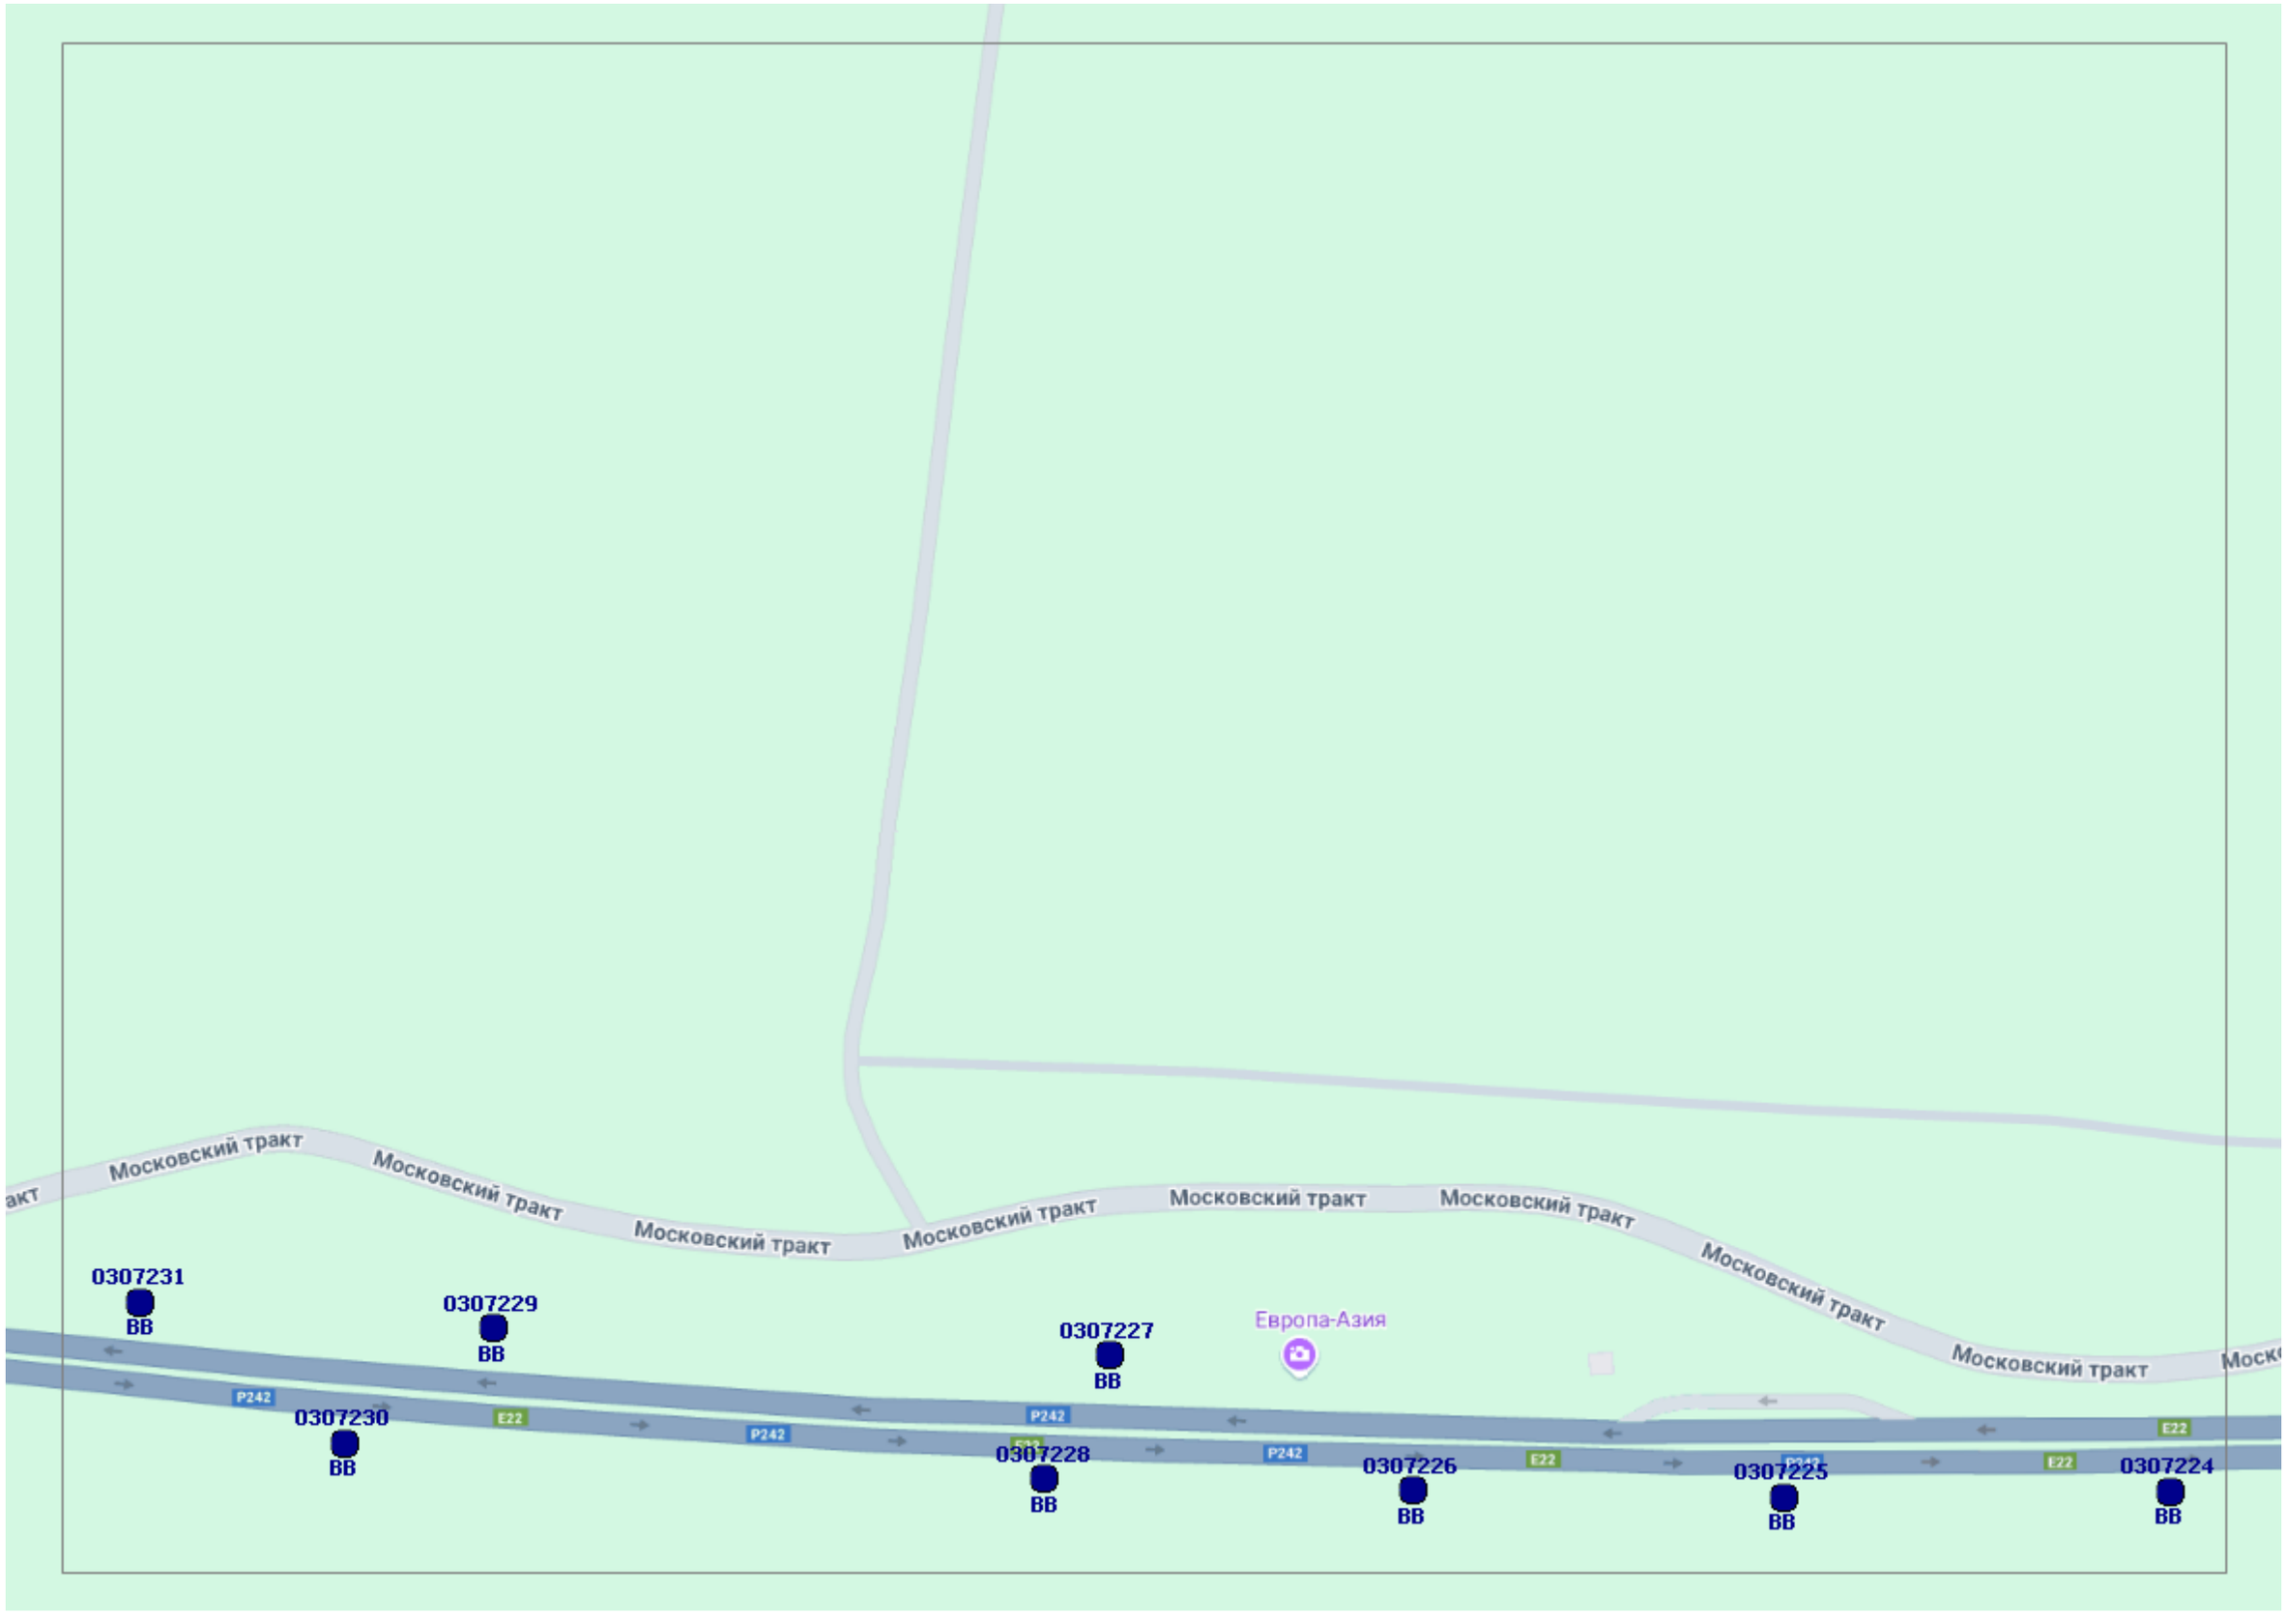
Московский тракт
Московский тракт
Московский тракт
Московский тракт
Московский тракт
Московский тракт
Московский тракт
Европа-Азия
0307231
BB
0307230
BB
0307229
BB
0307228
BB
0307227
BB
0307226
BB
0307225
BB
0307224
BB
P242
E22

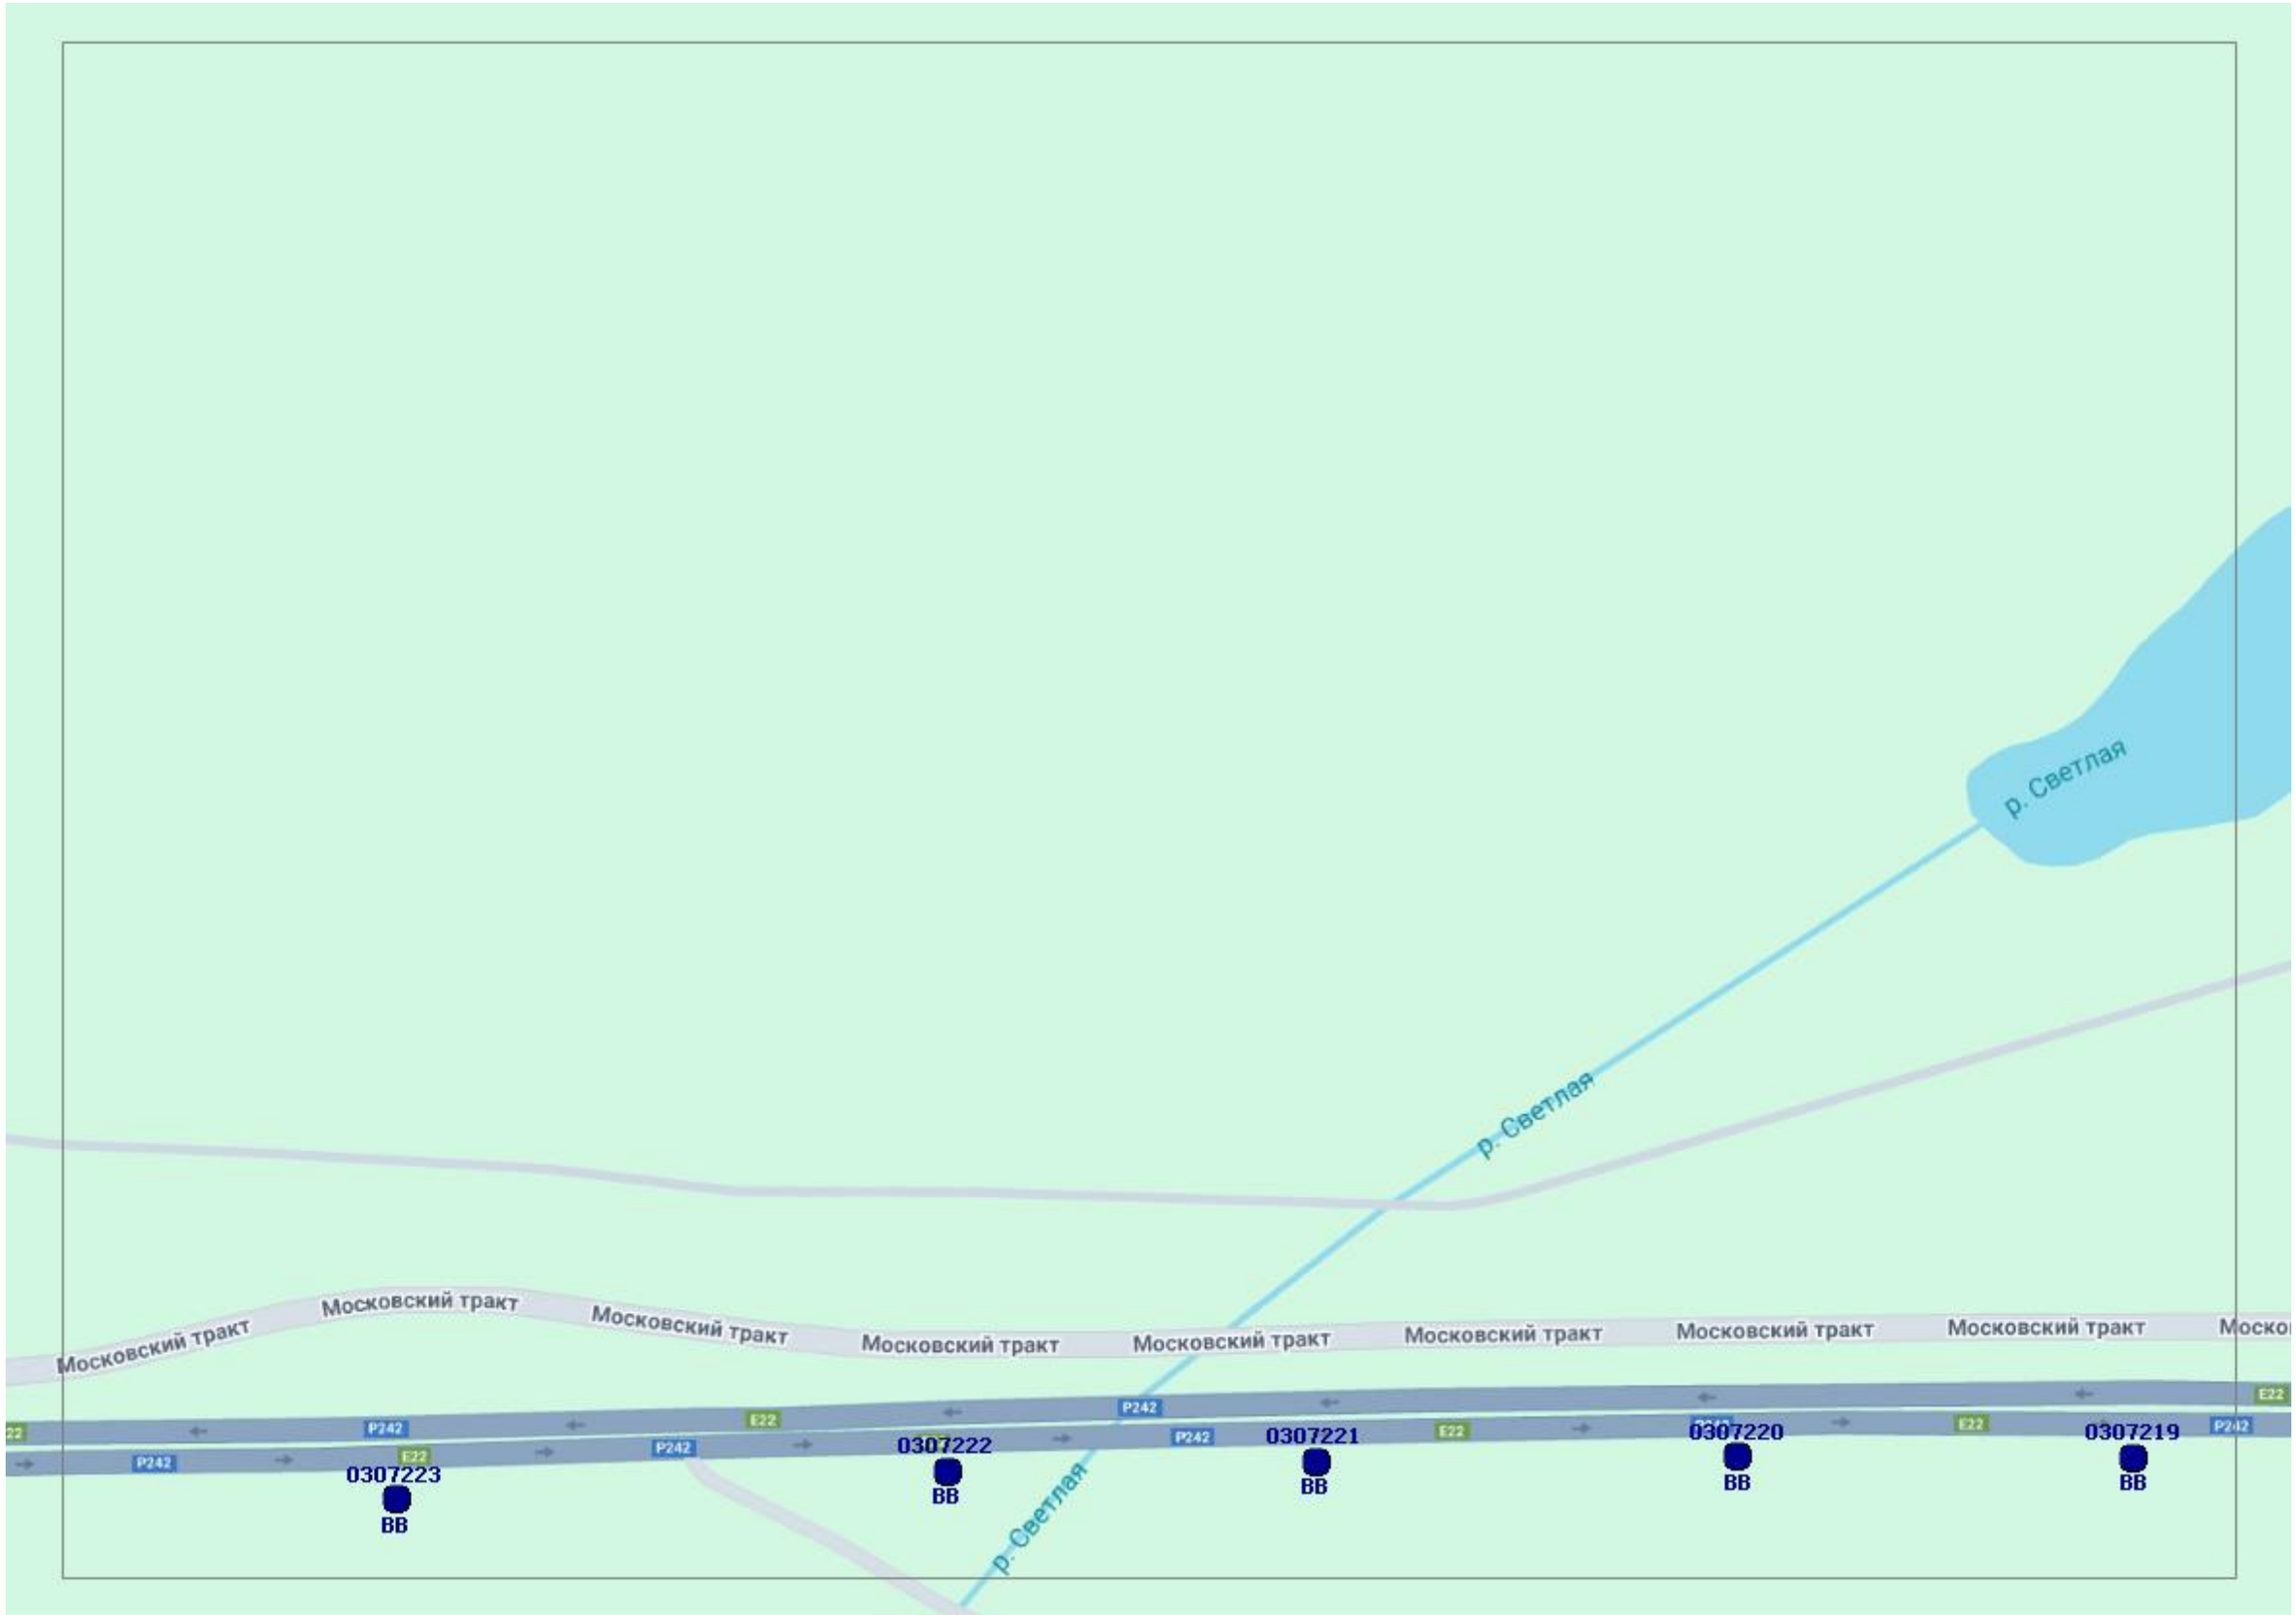
р. Светлая
Московский тракт
Московский тракт
Московский тракт
Московский тракт
Московский тракт
Московский тракт
Московский тракт
Московский тракт
Москов
р. Светлая
р. Светлая
P242
E22
0307223
ВВ
0307222
ВВ
0307221
ВВ
0307220
ВВ
0307219
ВВ

Прогонная ул.
Московский тракт
Московский тракт
Московский тракт
Московский тракт
Московский тракт
Московский тракт
0307218
ВВ
0307217
ВВ
E22
P242

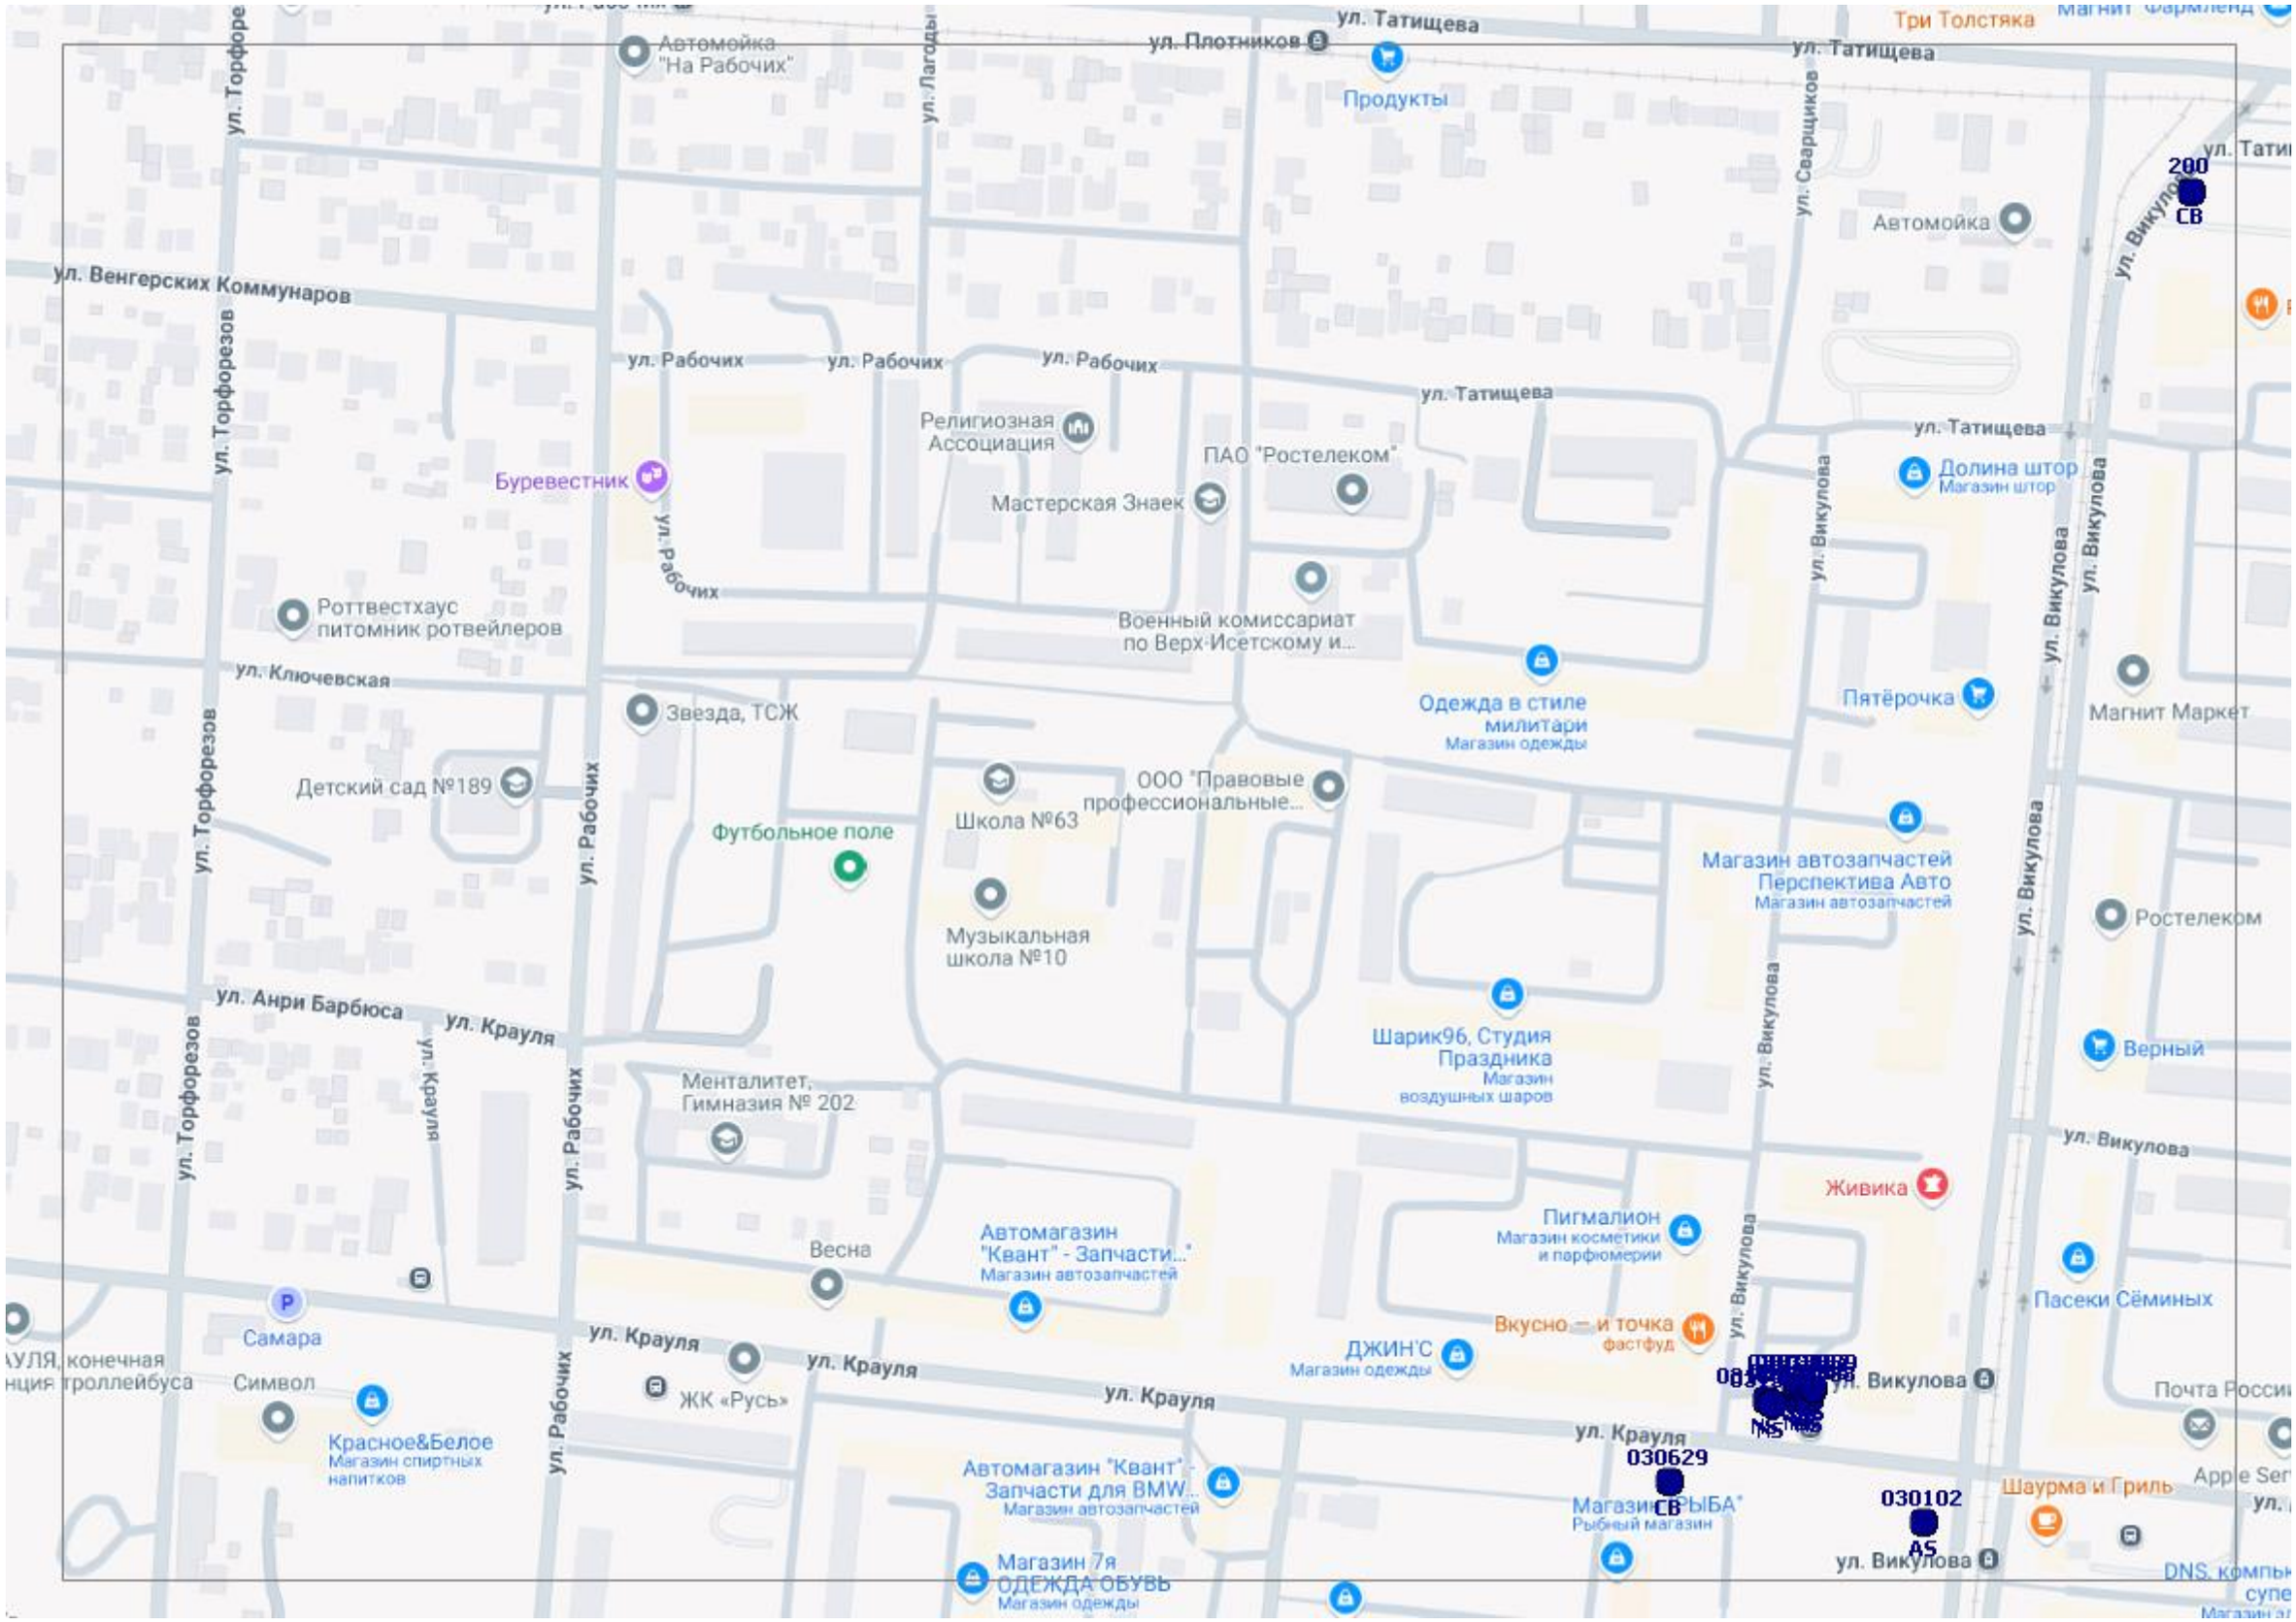
ул. Татищева
Автомойка "На Рабочих"
ул. Плотников
Продукты
Три Толстяка
ул. Татищева
ул. Сварщиков
ул. Лагоды
ул. Торфорезов
200
СВ
Автомойка
ул. Венгерских Коммунаров
ул. Рабочих
ул. Рабочих
ул. Рабочих
ул. Татищева
Религиозная Ассоциация
ПАО "Ростелеком"
Буревестник
Мастерская Знаек
ул. Татищева
Долина штор
Магазин штор
ул. Викулова
ул. Викулова
ул. Рабочих
Военный комиссариат по Верх-Исетскому и...
Роттвестхаус питомник ротвейлеров
ул. Ключевская
Одежда в стиле милитари
Магазин одежды
Пятёрочка
Магнит Маркет
Звезда, ТСЖ
Детский сад №189
ул. Торфорезов
ул. Рабочих
Школа №63
ООО "Правовые профессиональные...
Футбольное поле
Магазин автозапчастей Перспектива Авто
Магазин автозапчастей
Музыкальная школа №10
Ростелеком
Шарик96, Студия Праздника
Магазин воздушных шаров
Верный
ул. Анри Барбюса
ул. Крауля
ул. Торфорезов
ул. Крауля
ул. Рабочих
Менталитет, Гимназия № 202
ул. Викулова
Живика
Пигмалион
Магазин косметики и парфюмерии
Автомагазин "Квант" - Запчасти..."
Магазин автозапчастей
Весна
Пасеки Сёминых
Самара
Вкусно — и точка
фастфуд
ул. Крауля
ул. Крауля
ул. Крауля
ДЖИН'С
Магазин одежды
ул. Викулова
Почта России
Символ
ЖК «Русь»
Красное&Белое
Магазин спиртных напитков
030629
СВ
030102
AS
Шаурма и Гриль
Автомагазин "Квант" - Запчасти для BMW...
Магазин автозапчастей
Магазин "РЫБА"
Рыбный магазин
ул. Викулова
Магазин 7я ОДЕЖДА ОБУВЬ
Магазин одежды

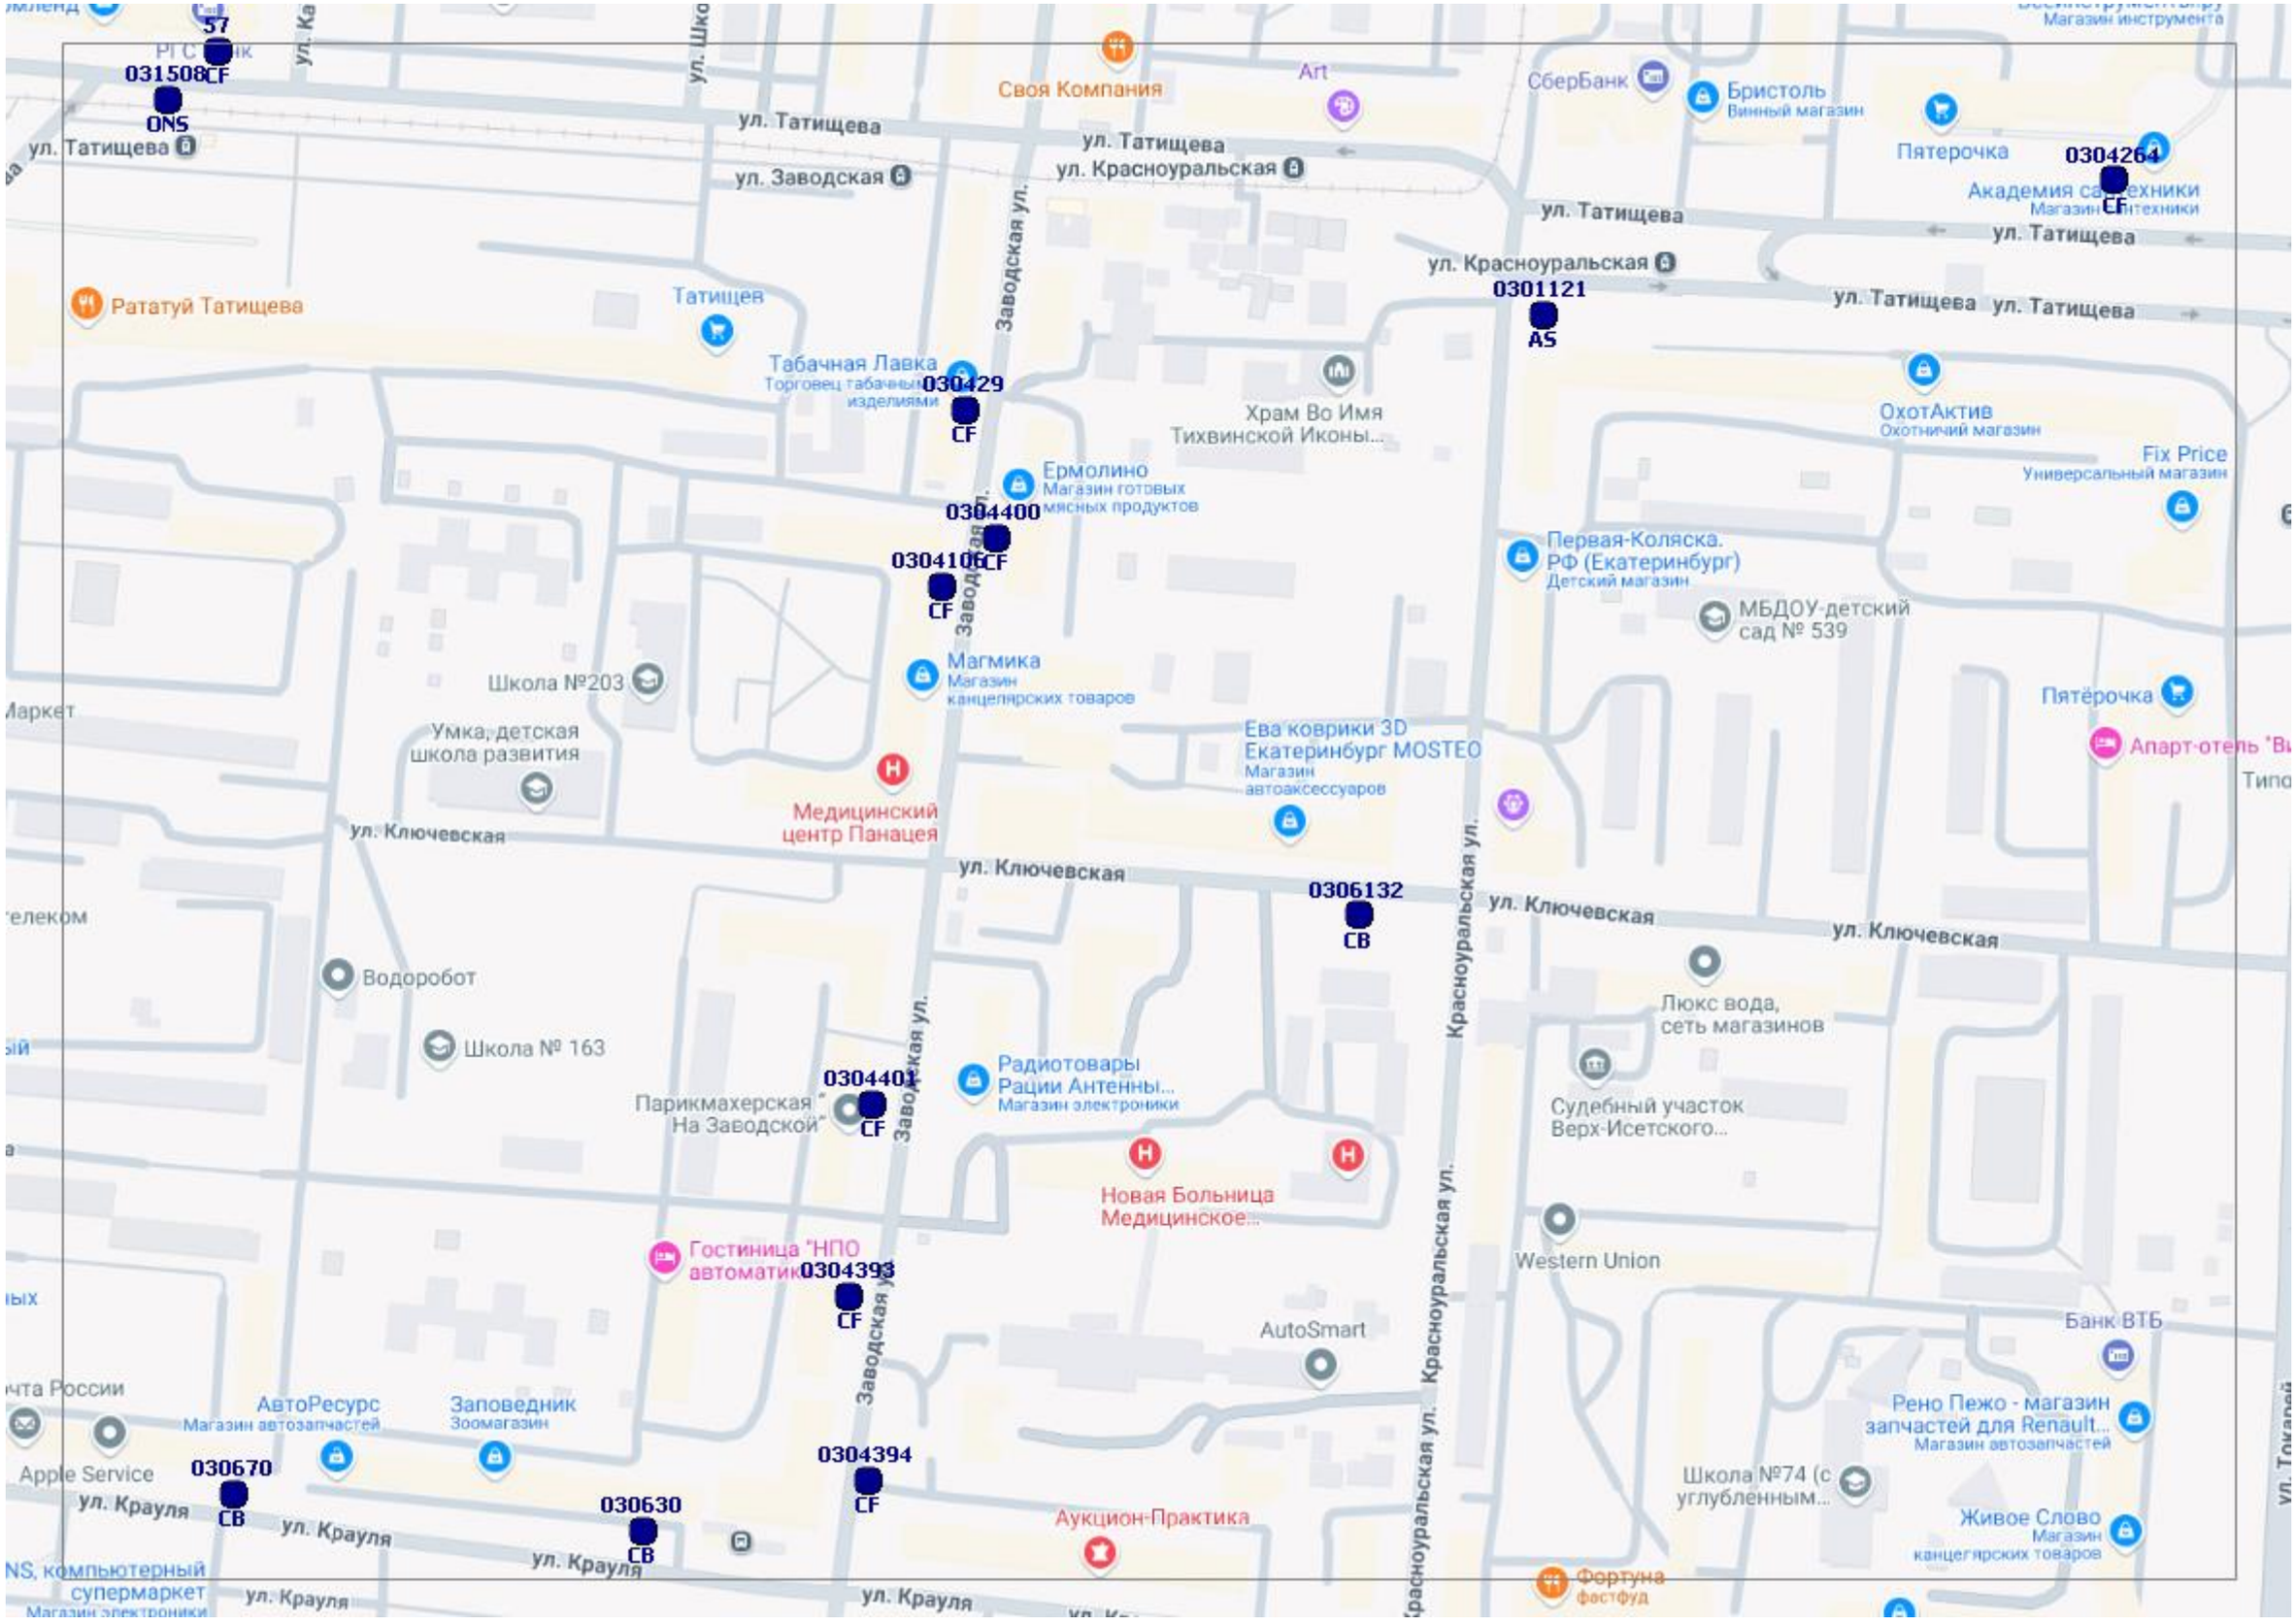
57
031508CF
ONS
ул. Татищева
ул. Заводская
ул. Красноуральская
Своя Компания
Art
СберБанк
Бристоль
Винный магазин
Пятерочка
0304264
CF
Академия сантехники
Магазин сантехники
Рататуй Татищева
Татищев
Табачная Лавка
Торговец табачными изделиями
030429
CF
Заводская ул.
0301121
AS
Храм Во Имя Тихвинской Иконы...
ОхотАктив
Охотничий магазин
Fix Price
Универсальный магазин
Ермолино
Магазин готовых мясных продуктов
0304400
0304106CF
CF
Первая-Коляска.РФ (Екатеринбург)
Детский магазин
МБДОУ-детский сад № 539
Магмика
Магазин канцелярских товаров
Школа №203
Умка, детская школа развития
Ева коврики 3D Екатеринбург MOSTEO
Магазин автоаксессуаров
Пятёрочка
Медицинский центр Панацея
ул. Ключевская
0306132
СВ
Водоробот
Школа № 163
Люкс вода, сеть магазинов
Судебный участок Верх-Исетского...
0304401
CF
Радиотовары Рации Антенны...
Магазин электроники
Парикмахерская "На Заводской"
Новая Больница Медицинское...
Гостиница "НПО автоматик"
0304393
CF
Western Union
AutoSmart
Банк ВТБ
АвтоРесурс
Магазин автозапчастей
Заповедник
Зоомагазин
030670
СВ
030630
СВ
0304394
CF
Apple Service
ул. Крауля
Аукцион-Практика
Рено Пежо - магазин запчастей для Renault...
Магазин автозапчастей
Школа №74 (с углубленным...
Живое Слово
Магазин канцелярских товаров
Фортуна
фастфуд

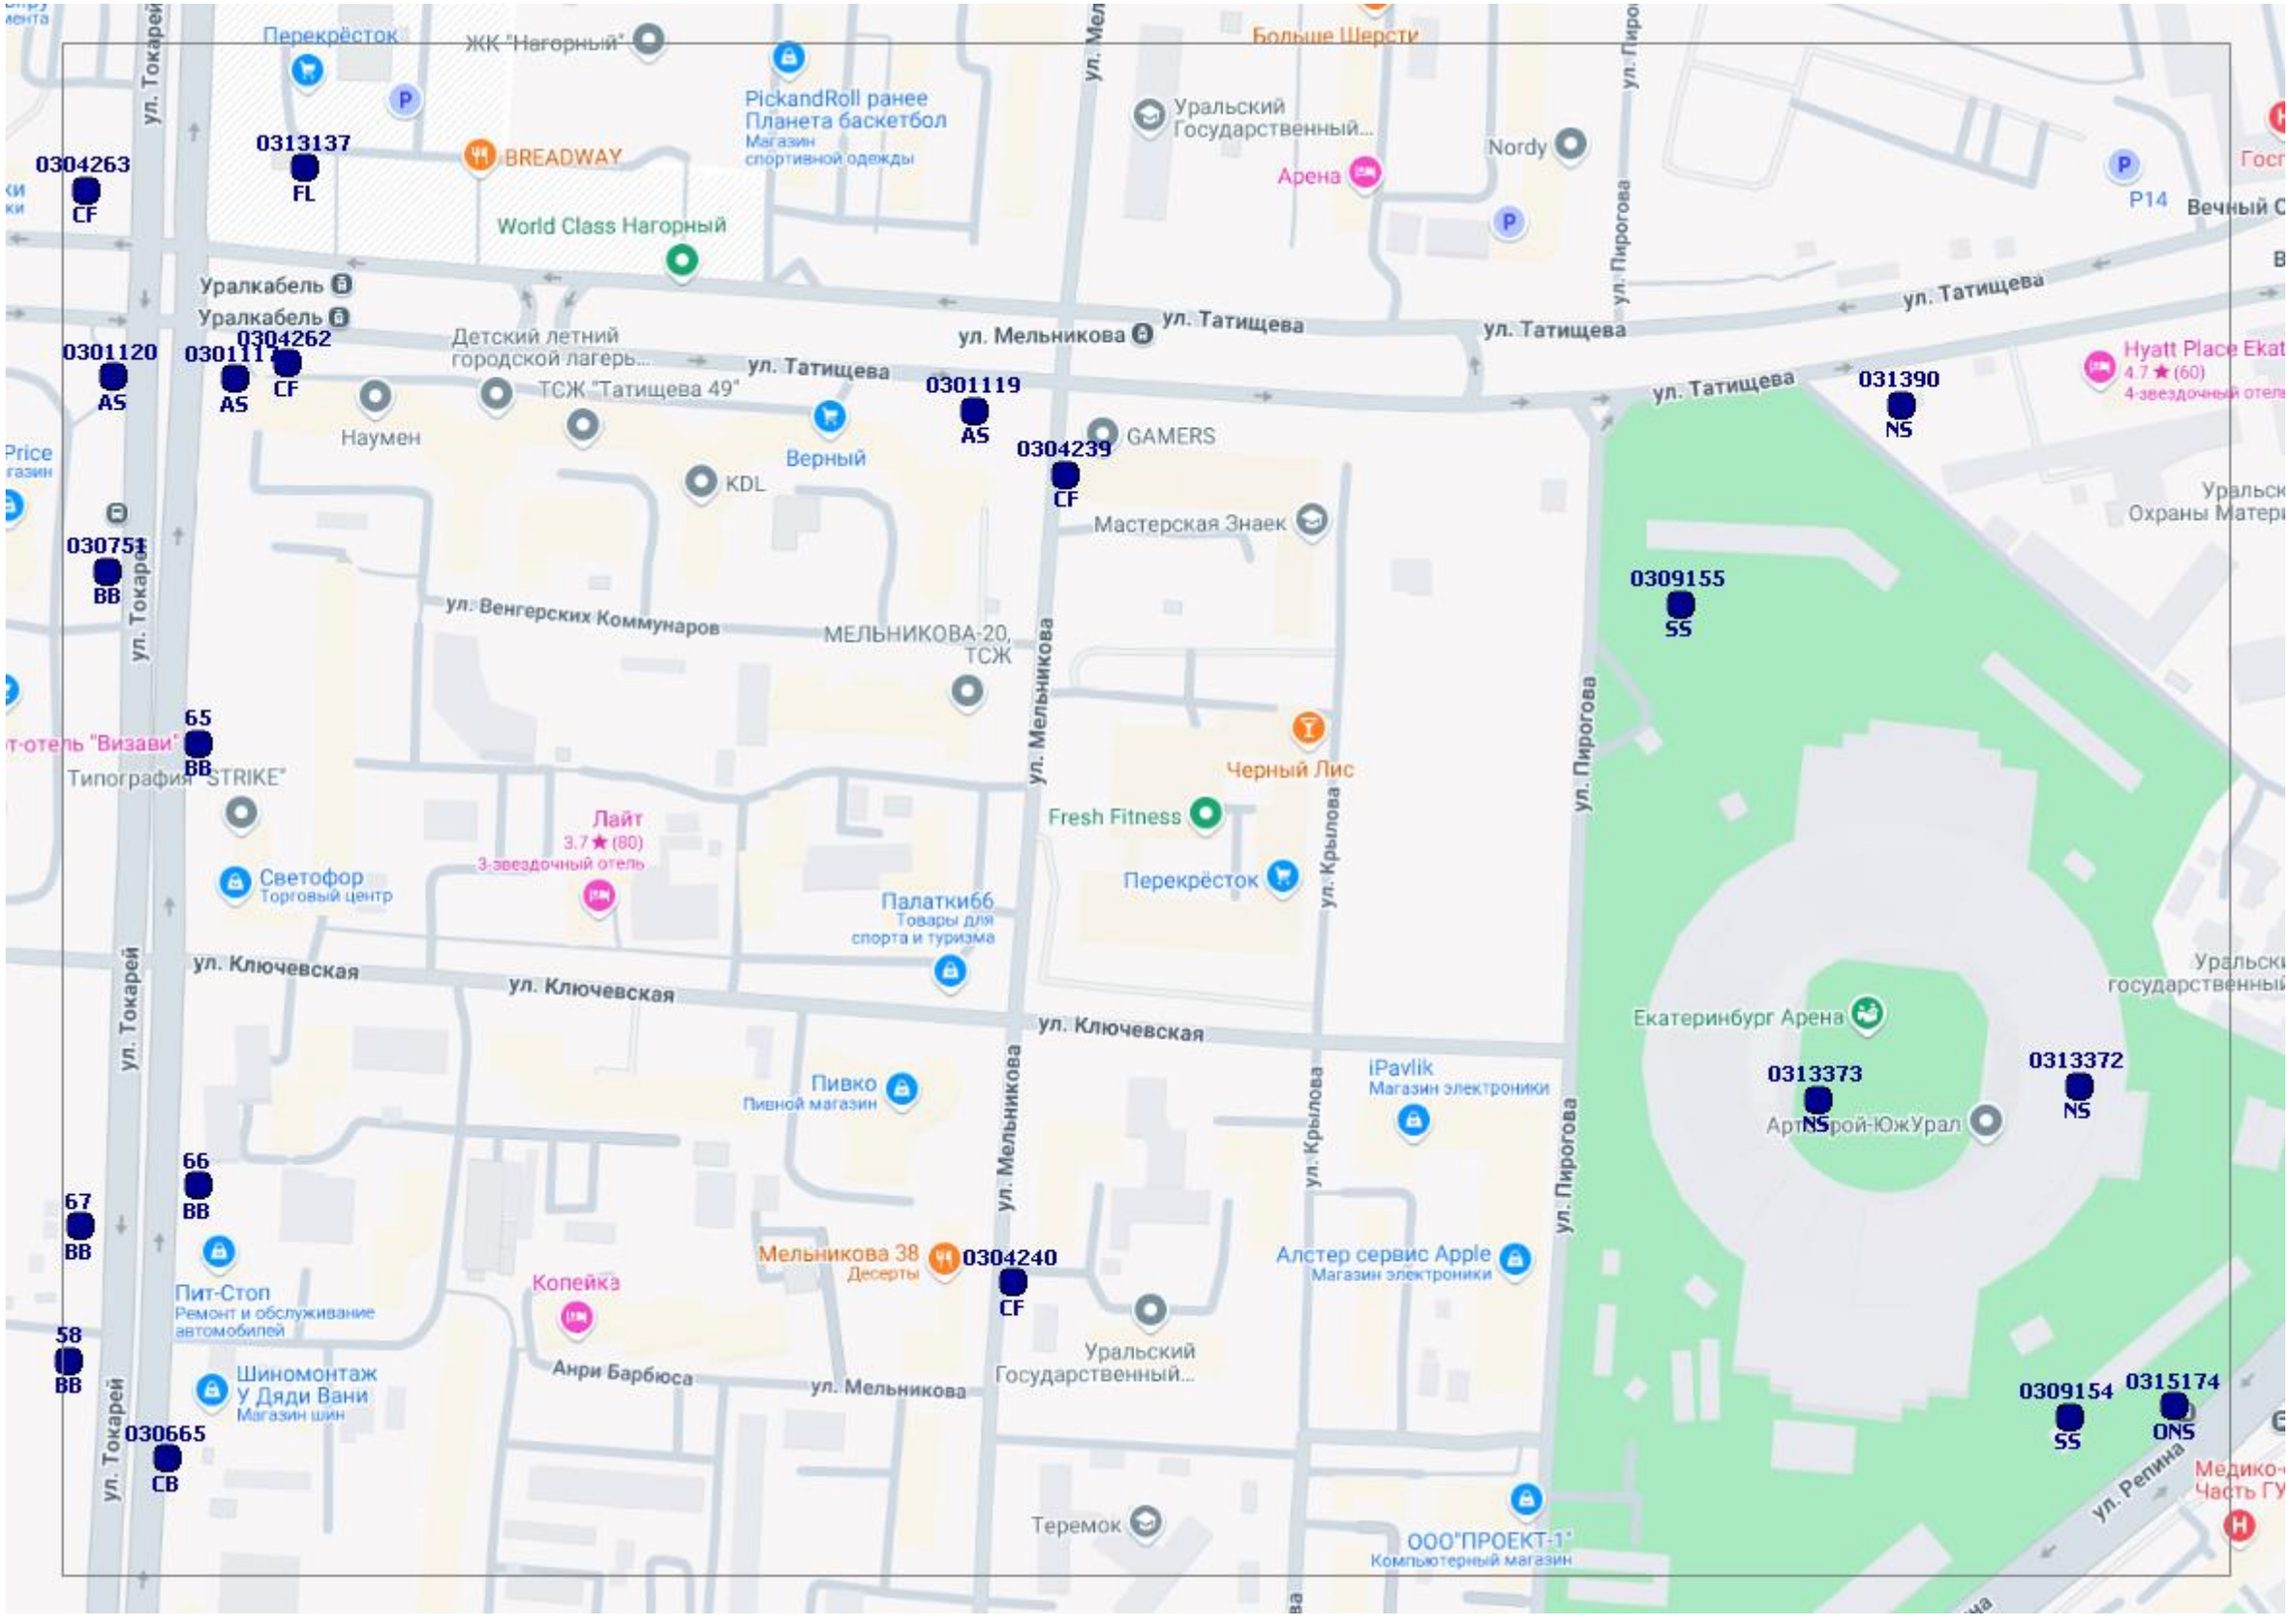
Перекрёсток
ЖК "Нагорный"
PickandRoll ранее Планета баскетбол
Магазин спортивной одежды
Больше Шерсти
Уральский Государственный...
Nordy
Арена
P14
BREADWAY
World Class Нагорный
0304263
CF
0313137
FL
Уралкабель
Уралкабель
0301120
AS
0301117
AS
0304262
CF
Детский летний городской лагерь...
ТСЖ "Татищева 49"
Наумен
Верный
KDL
ул. Мельникова
ул. Татищева
ул. Татищева
ул. Татищева
ул. Татищева
ул. Пирогова
0301119
AS
0304239
CF
GAMERS
Мастерская Знаек
031390
NS
Hyatt Place Ekat
4.7 ★ (60)
4-звездочный отель
0309155
SS
0307511
BB
ул. Венгерских Коммунаров
МЕЛЬНИКОВА-20, ТСЖ
ул. Мельникова
ул. Пирогова
65
BB
Типография "STRIKE"
Черный Лис
Fresh Fitness
Лайт
3.7 ★ (80)
3-звездочный отель
Светофор
Торговый центр
Палаткик66
Товары для спорта и туризма
Перекрёсток
ул. Крылова
ул. Ключевская
ул. Ключевская
ул. Ключевская
Екатеринбург Арена
0313373
NS
0313372
NS
Пивко
Пивной магазин
iPavlik
Магазин электроники
66
BB
67
BB
Мельникова 38
Десерты
0304240
CF
Алстер сервис Apple
Магазин электроники
Копейка
Пит-Стоп
Ремонт и обслуживание автомобилей
58
BB
Анри Барбюса
Шиномонтаж У Дяди Вани
Магазин шин
Уральский Государственный...
0309154
SS
0315174
ONS
030665
CB
Теремок
ООО"ПРОЕКТ-1"
Компьютерный магазин
ул. Токарей
ул. Репина

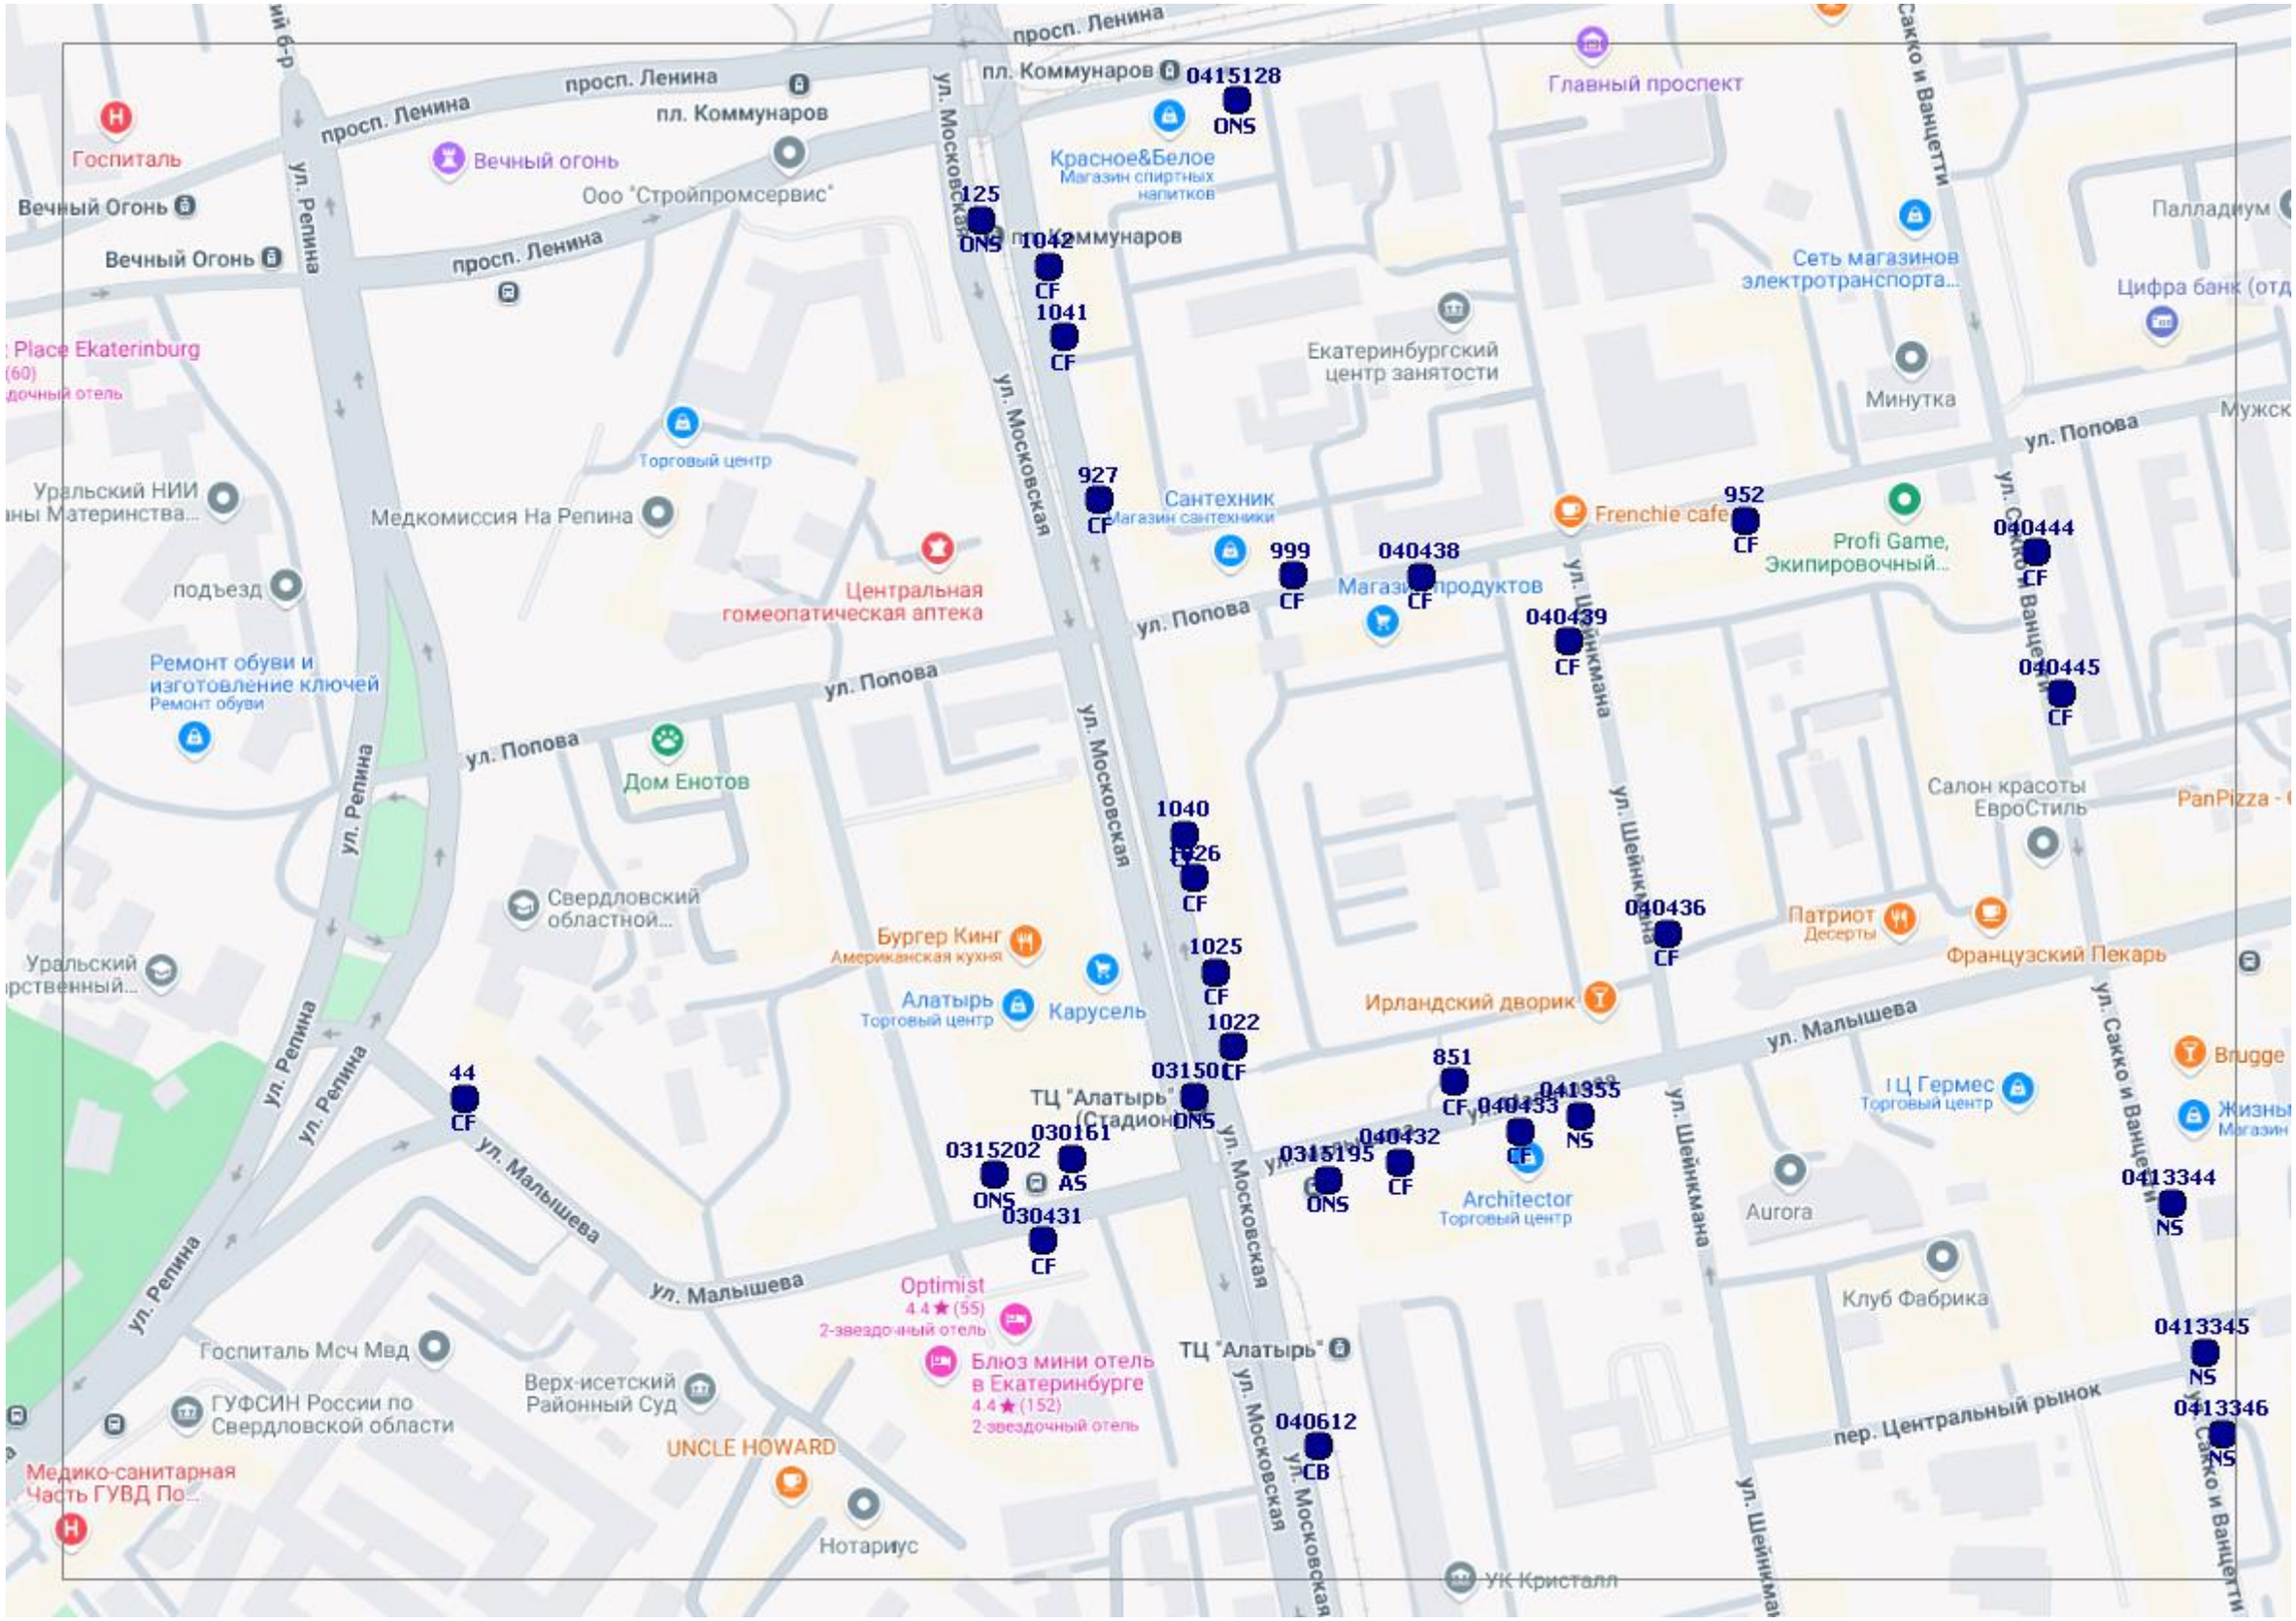
просп. Ленина
пл. Коммунаров
ул. Московская
ул. Репина
ул. Попова
ул. Малышева
ул. Шейнкмана
ул. Сакко и Ванцетти
пер. Центральный рынок
0415128
ONS
125
ONS
1042
CF
1041
CF
927
CF
999
CF
040438
CF
040439
CF
952
CF
040444
CF
040445
CF
1040
CF
1026
CF
1025
CF
1022
CF
03150
ONS
030161
AS
0315202
ONS
030431
CF
0315195
ONS
040432
CF
040433
CF
041355
NS
851
CF
040436
CF
040612
CB
0413344
NS
0413345
NS
0413346
NS
44
CF
Госпиталь
Вечный огонь
Вечный Огонь
Вечный Огонь
Ооо "Стройпромсервис"
Торговый центр
Медкомиссия На Репина
Уральский НИИ
подъезд
Ремонт обуви и изготовление ключей
Ремонт обуви
Центральная гомеопатическая аптека
Дом Енотов
Свердловский областной...
Бургер Кинг
Американская кухня
Алатырь
Торговый центр
Карусель
ТЦ "Алатырь"
Стадион
Красное&Белое
Магазин спиртных напитков
Сантехник
Магазин сантехники
Магазин продуктов
Главный проспект
Екатеринбургский центр занятости
Сеть магазинов электротранспорта...
Минутка
Frenchie cafe
Profi Game, Экипировочный...
Палладиум
Цифра банк (отд
Патриот
Десерты
Французский Пекарь
Ирландский дворик
ТЦ Гермес
Торговый центр
Brugge
Architector
Торговый центр
Aurora
Клуб Фабрика
Салон красоты ЕвроСтиль
Optimist
4.4 ★ (55)
2-звездочный отель
Блюз мини отель в Екатеринбурге
4.4 ★ (152)
2-звездочный отель
ТЦ "Алатырь"
Госпиталь Мсч Мвд
ГУФСИН России по Свердловской области
Верх-исетский Районный Суд
UNCLE HOWARD
Нотариус
Медико-санитарная Часть ГУВД По...
УК Кристалл

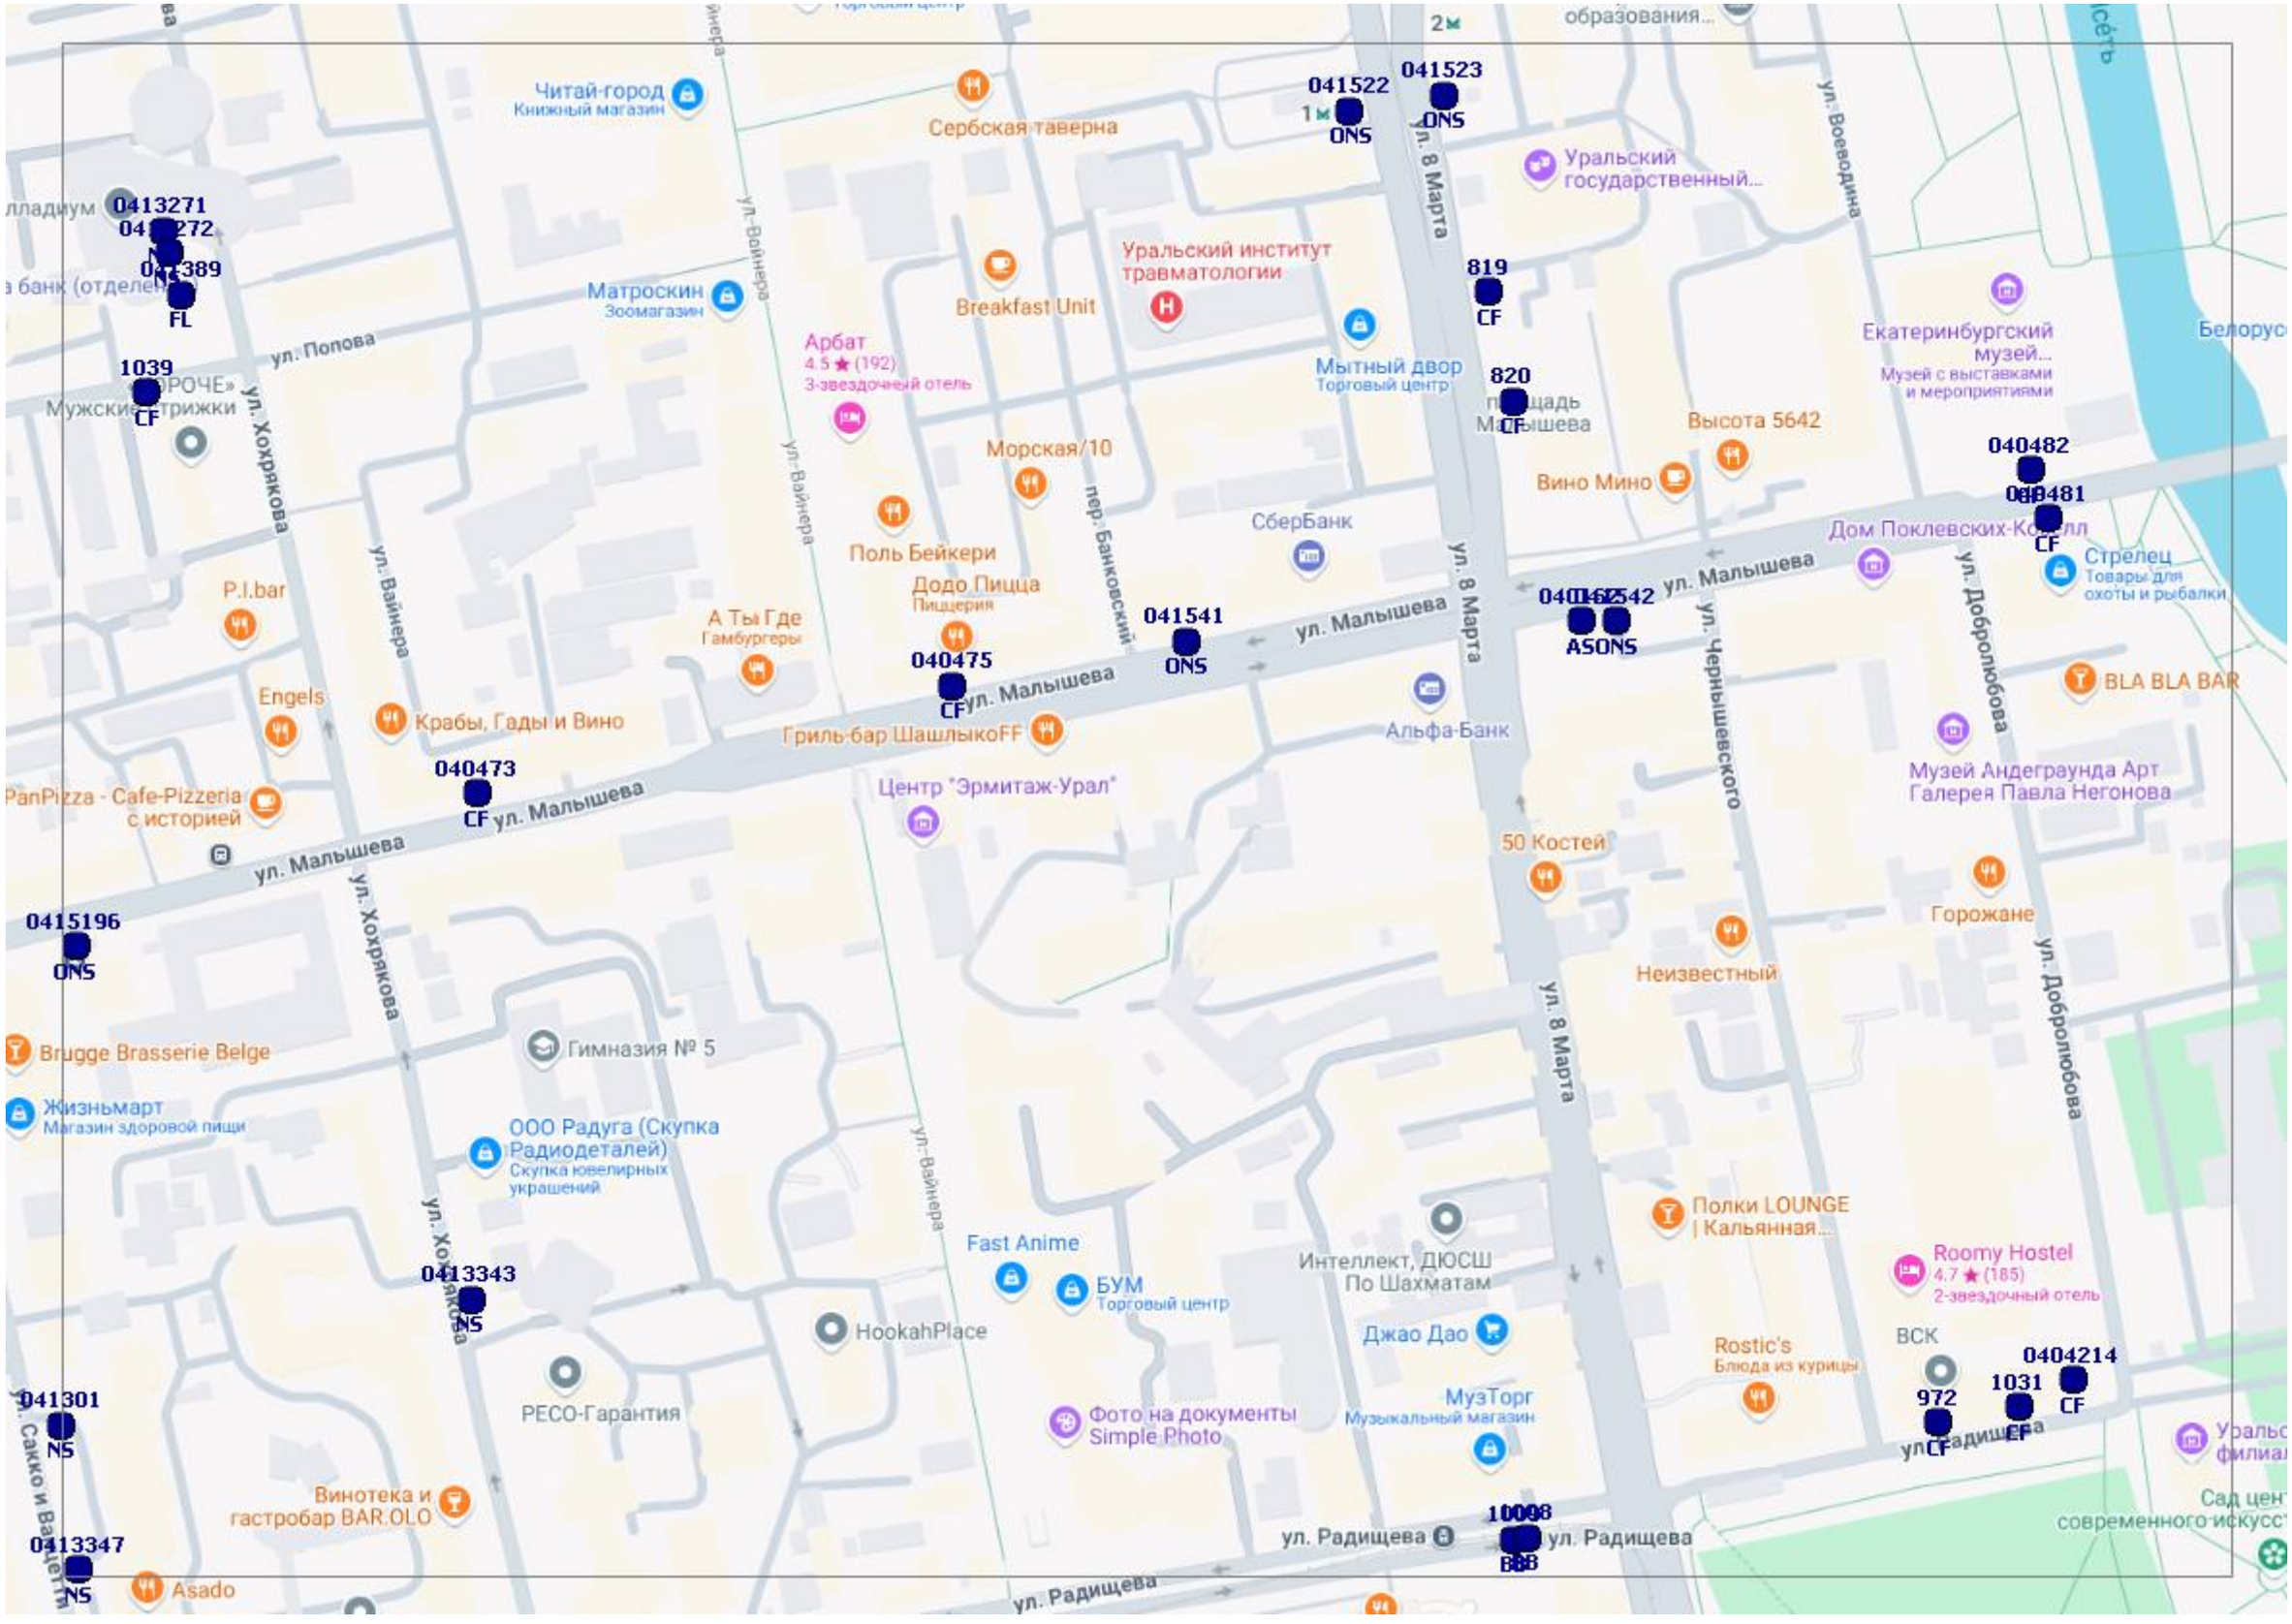
Читай-город
Книжный магазин
Сербская таверна
041522
ONS
041523
ONS
Уральский государственный...
ул. 8 Марта
ул. Воеводина
0413271
0413272
0413389
FL
Матроскин
Зоомагазин
Breakfast Unit
Уральский институт травматологии
819
CF
Екатеринбургский музей...
Музей с выставками и мероприятиями
Белорус
ул. Попова
1039
CF
Арбат
4.5 ★ (192)
3-звездочный отель
Мытный двор
Торговый центр
820
CF
Высота 5642
Вино Мино
040482
040481
CF
ул. Хохрякова
ул. Вайнера
Морская/10
пер. Банковский
Поль Бейкери
Додо Пицца
Пиццерия
СберБанк
Дом Поклевских-Коз...
Стрелец
Товары для охоты и рыбалки
P.I.bar
А Ты Где
Гамбургеры
040475
CF
041541
ONS
ул. Малышева
040542
ASONS
ул. Чернышевского
ул. Добролюбова
Engels
Крабы, Гады и Вино
Гриль-бар ШашлыкоFF
Альфа-Банк
BLA BLA BAR
Музей Андеграунда Арт
Галерея Павла Негонова
040473
CF
ул. Малышева
Центр "Эрмитаж-Урал"
50 Костей
Горожане
Неизвестный
0415196
ONS
Brugge Brasserie Belge
Гимназия № 5
Жизньмарт
Магазин здоровой пищи
ООО Радуга (Скупка Радиодеталей)
Скупка ювелирных украшений
0413343
NS
Fast Anime
БУМ
Торговый центр
Интеллект, ДЮСШ По Шахматам
Полки LOUNGE | Кальянная...
Roomy Hostel
4.7 ★ (185)
2-звездочный отель
HookahPlace
Джао Дао
Rostic's
Блюда из курицы
ВСК
0404214
1031
CF
041301
NS
РЕСО-Гарантия
Фото на документы Simple Photo
МузТорг
Музыкальный магазин
972
CF
ул. Радищева
Винотека и гастробар BAR.OLO
10098
0413347
NS
Asado
ул. Радищева

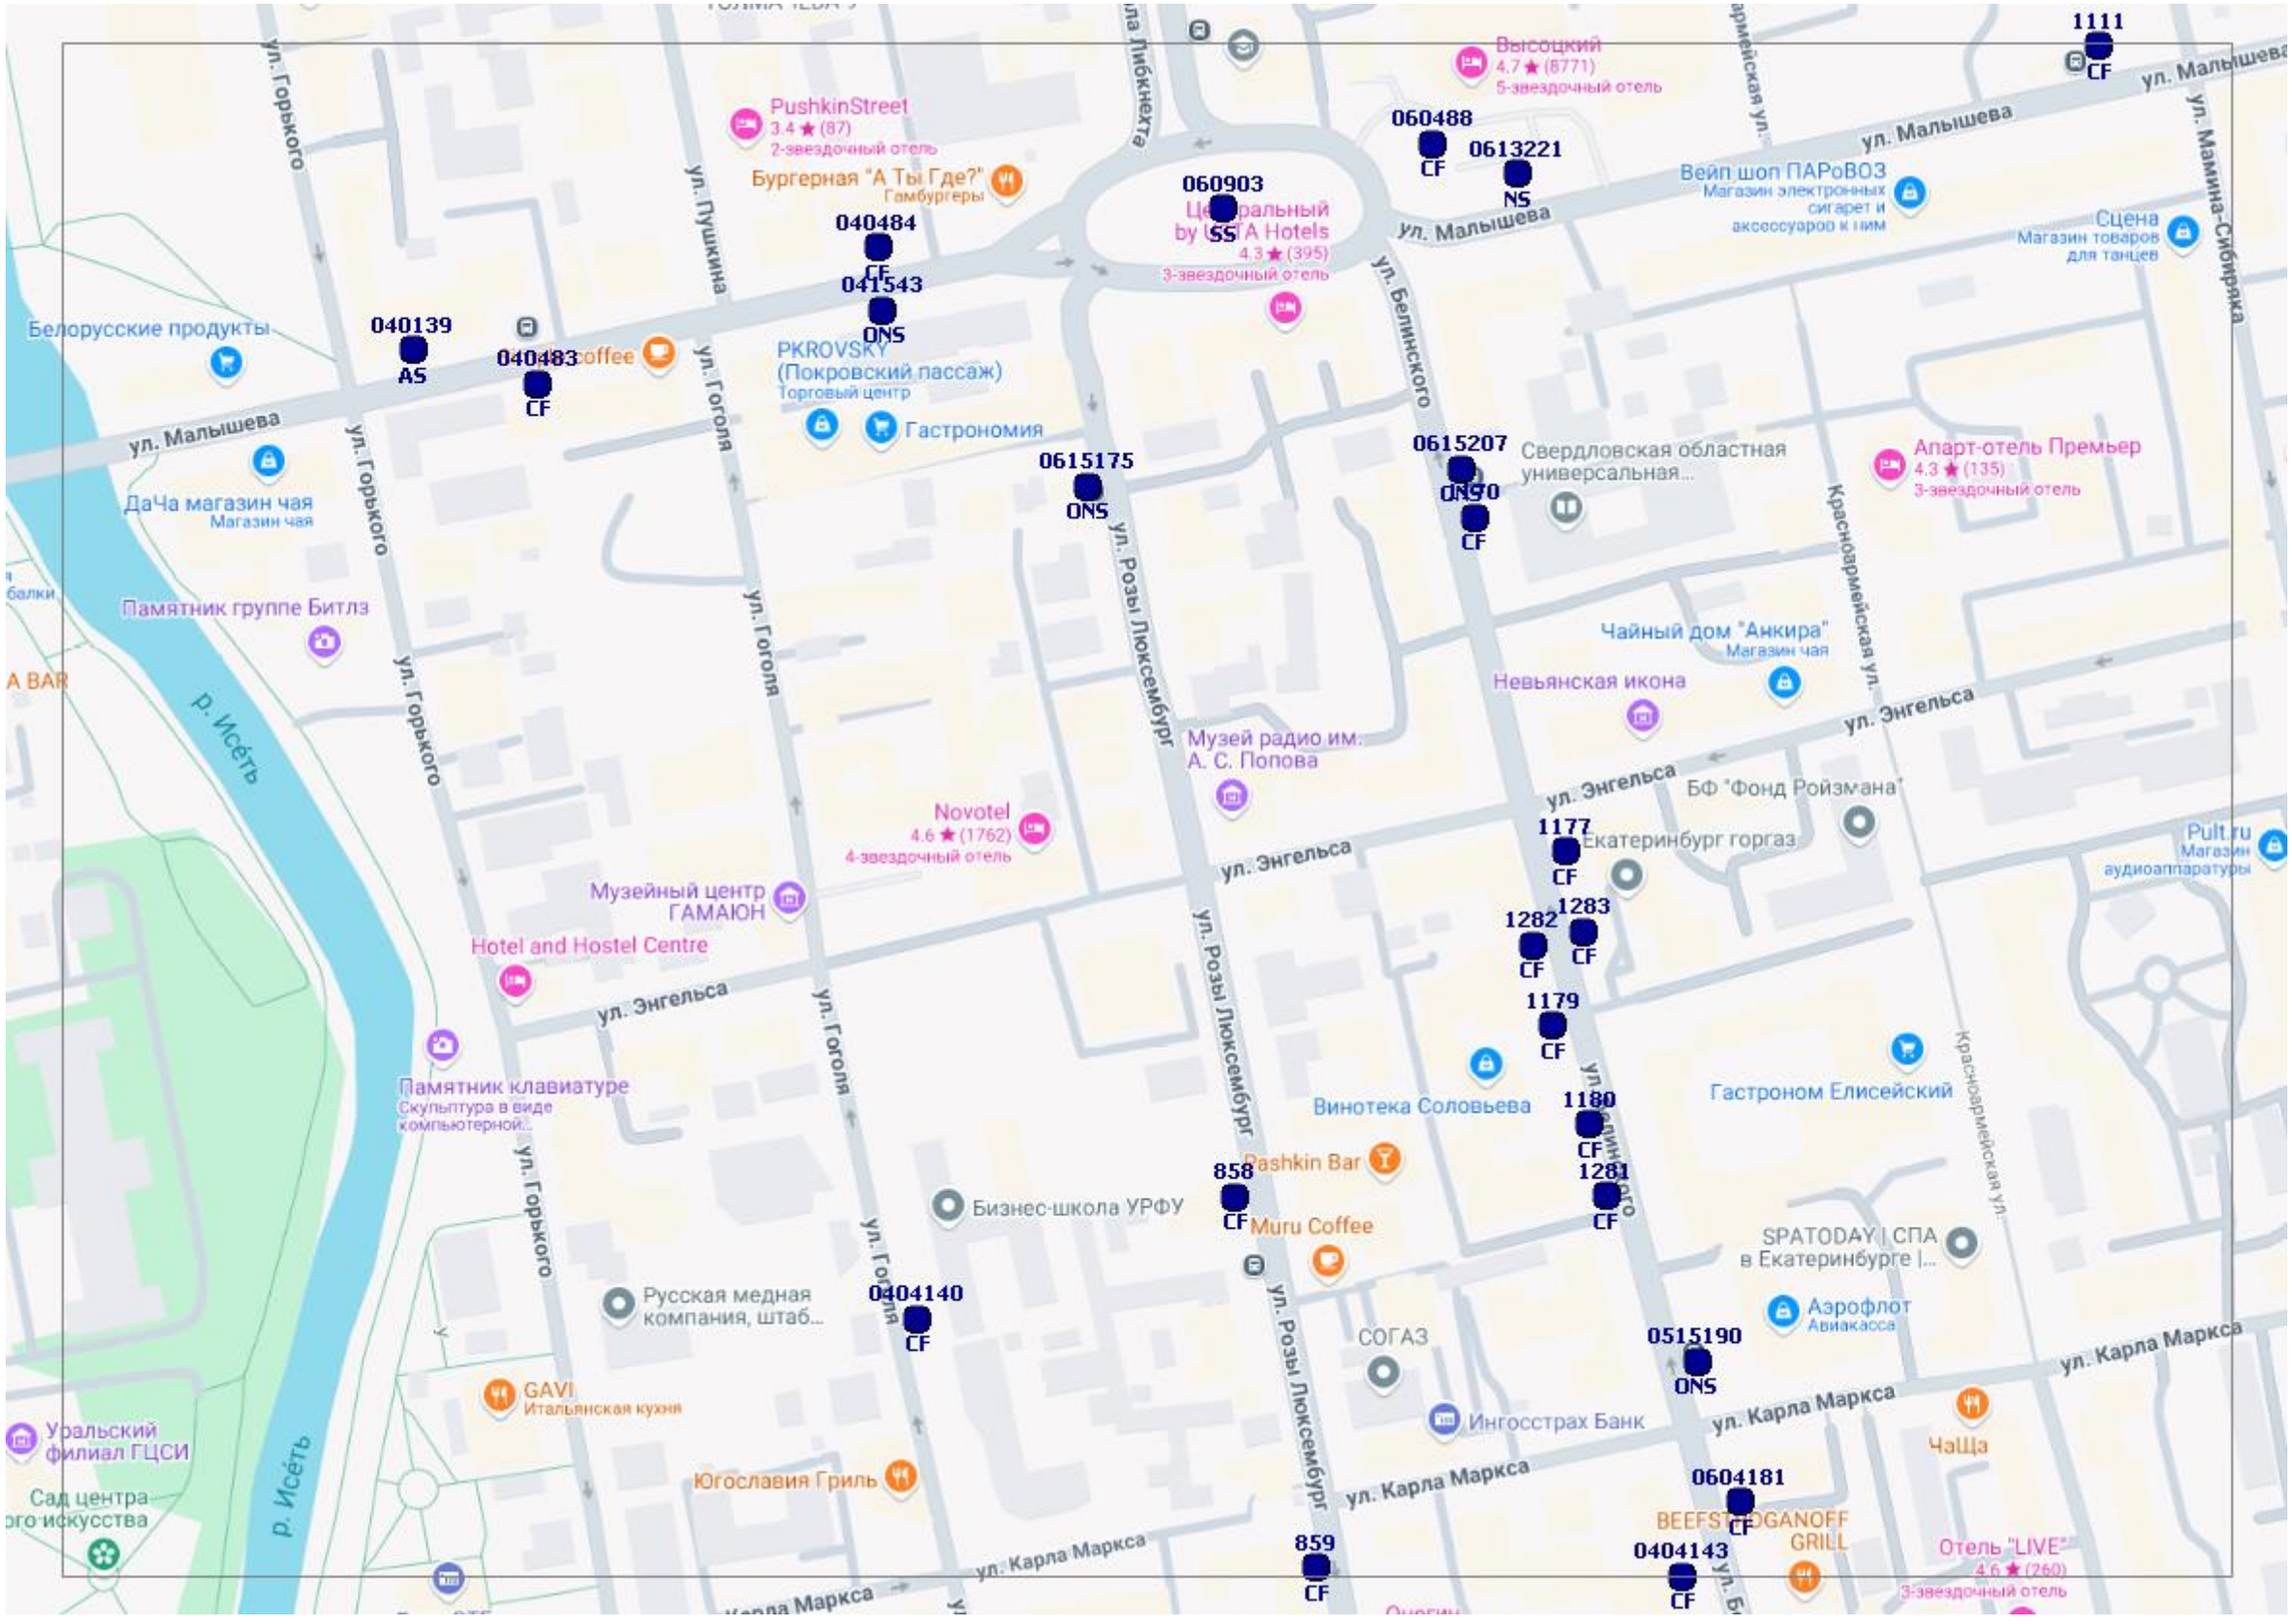
ул. Малышева
ул. Горького
ул. Пушкина
ул. Гоголя
ул. Белинского
ул. Розы Люксембург
ул. Энгельса
ул. Карла Маркса
ул. Мамина-Сибиряка
Красноармейская ул.
р. Исеть
PushkinStreet
3.4 ★ (87)
2-звездочный отель
Высоцкий
4.7 ★ (8771)
5-звездочный отель
Бургерная "А Ты Где?"
Гамбургеры
Вейп шоп ПАРоВОЗ
Магазин электронных сигарет и аксессуаров к ним
Сцена
Магазин товаров для танцев
Белорусские продукты
ДаЧа магазин чая
Магазин чая
Памятник группе Битлз
PKROVSKY
(Покровский пассаж)
Торговый центр
Гастрономия
Свердловская областная универсальная...
Апарт-отель Премьер
4.3 ★ (135)
3-звездочный отель
Чайный дом "Анкира"
Магазин чая
Невьянская икона
Музей радио им. А. С. Попова
БФ "Фонд Ройзмана"
Екатеринбург горгаз
Pult.ru
Магазин аудиоаппаратуры
Novotel
4.6 ★ (1762)
4-звездочный отель
Музейный центр ГАМАЮН
Hotel and Hostel Centre
Памятник клавиатуре
Скульптура в виде компьютерной...
Винотека Соловьева
Гастроном Елисейский
Pashkin Bar
Бизнес-школа УРФУ
Muru Coffee
SPATODAY | СПА в Екатеринбурге |...
Русская медная компания, штаб...
GAVI
Итальянская кухня
СОГАЗ
Аэрофлот
Авиакасса
Ингосстрах Банк
ЧаШа
Югославия Гриль
Уральский филиал ГЦСИ
Сад центра
Отель "LIVE"
4.6 ★ (260)
3-звездочный отель
060903
SS
060488
CF
0613221
NS
040484
CF
041543
ONS
040139
AS
040483
CF
0615175
ONS
0615207
ONS
CF
1111
CF
1177
CF
1283
CF
1282
CF
1179
CF
1180
CF
1281
CF
858
CF
859
CF
0404140
CF
0515190
ONS
0604181
CF
0404143
CF

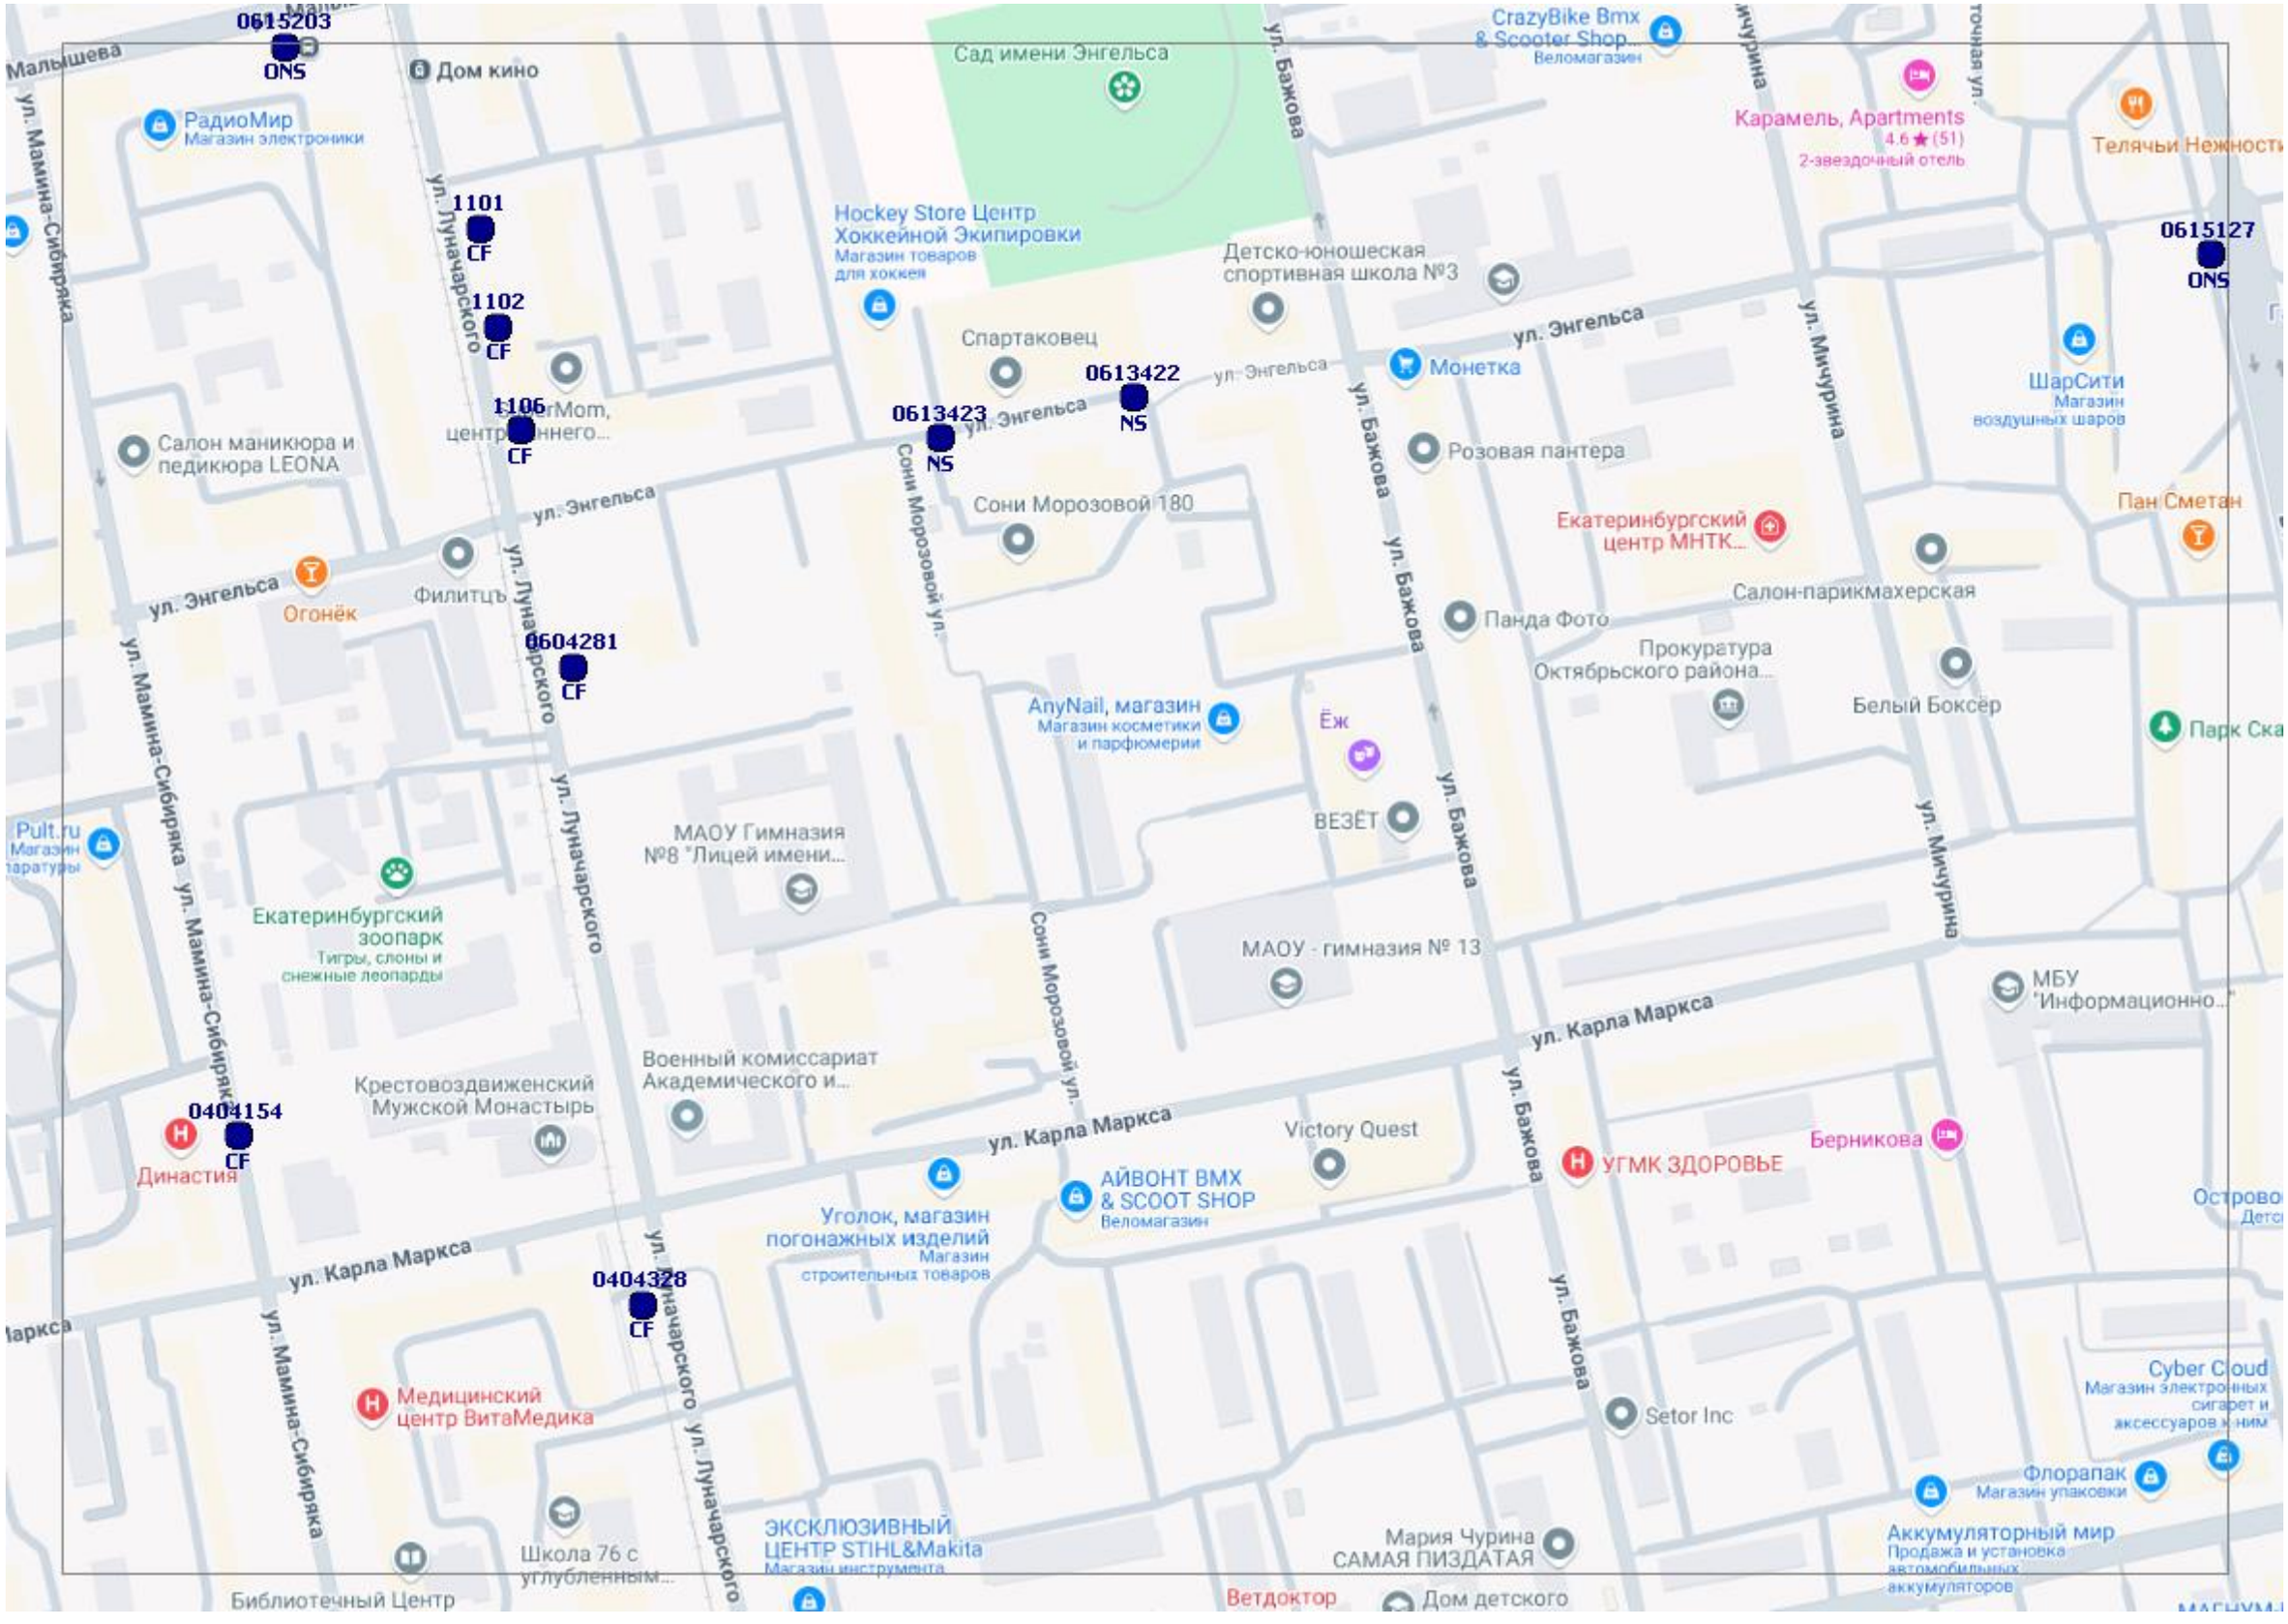
0615203
ONS
1101
CF
1102
CF
1106
CF
0613423
NS
0613422
NS
0604281
CF
0404154
CF
0404328
CF
0615127
ONS
Малышева
ул. Мамина-Сибиряка
Дом кино
РадиоМир
Магазин электроники
ул. Луначарского
Сад имени Энгельса
Hockey Store Центр Хоккейной Экипировки
Магазин товаров для хоккея
Спартаковец
Детско-юношеская спортивная школа №3
ул. Энгельса
ул. Бажова
CrazyBike Bmx & Scooter Shop...
Веломагазин
Карамель, Apartments
4.6 ★ (51)
2-звездочный отель
Телячьи Нежности
ул. Мичурина
Монетка
ШарСити
Магазин воздушных шаров
Розовая пантера
Салон маникюра и педикюра LEONA
Сони Морозовой 180
Сони Морозовой ул.
Пан Сметан
Екатеринбургский центр МНТК...
Салон-парикмахерская
Огонёк
Филитцъ
Панда Фото
Прокуратура Октябрьского района...
Белый Боксёр
AnyNail, магазин
Магазин косметики и парфюмерии
Ёж
ВЕЗЁТ
Парк Ска
Pult.ru
Магазин
Екатеринбургский зоопарк
Тигры, слоны и снежные леопарды
МАОУ Гимназия №8 "Лицей имени...
МАОУ - гимназия № 13
МБУ "Информационно..."
Крестовоздвиженский Мужской Монастырь
Военный комиссариат Академического и...
ул. Карла Маркса
Victory Quest
Берникова
УГМК ЗДОРОВЬЕ
Династия
Уголок, магазин погонажных изделий
Магазин строительных товаров
АЙВОНТ BMX & SCOOT SHOP
Веломагазин
Медицинский центр ВитаМедика
Setor Inc
Cyber Cloud
Магазин электронных сигарет и аксессуаров к ним
Флорапак
Магазин упаковки
Аккумуляторный мир
Продажа и установка автомобильных аккумуляторов
Школа 76 с углубленным...
ЭКСКЛЮЗИВНЫЙ ЦЕНТР STIHL&Makita
Магазин инструмента
Мария Чурина САМАЯ ПИЗДАТАЯ
Ветдоктор
Дом детского
Библиотечный Центр

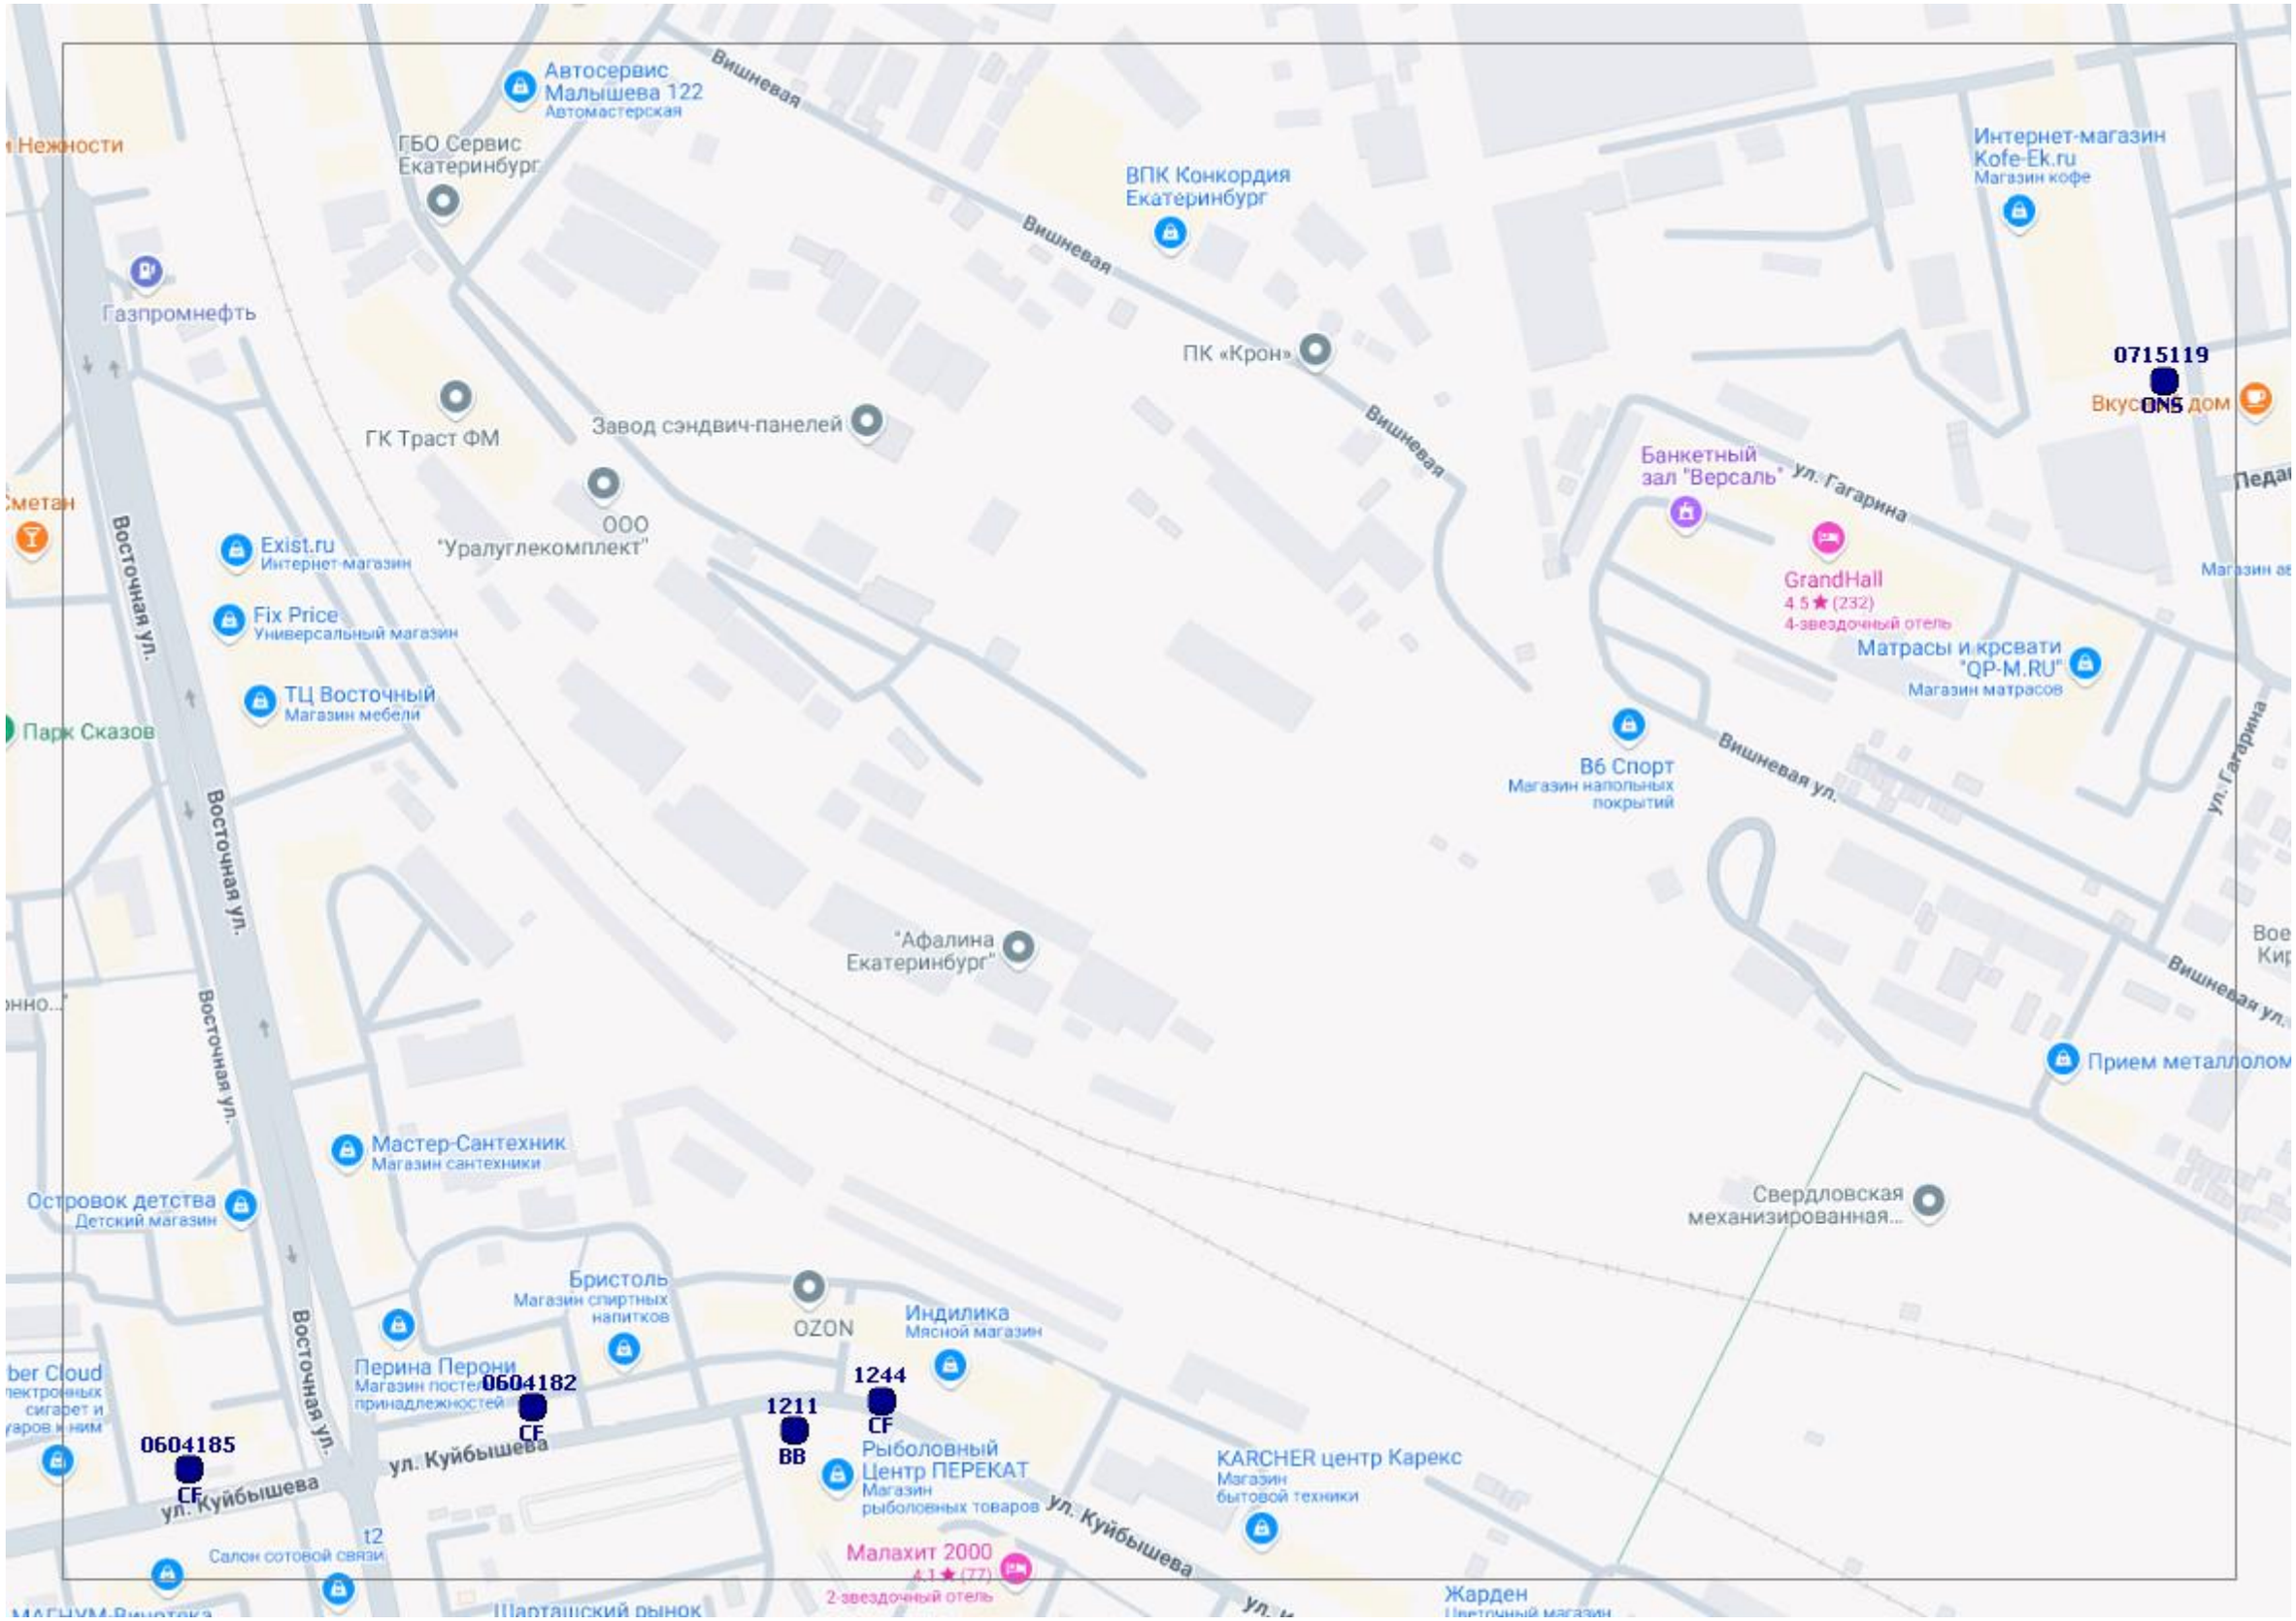
Автосервис Малышева 122
Автомастерская
ГБО Сервис Екатеринбург
Вишневая
ВПК Конкордия Екатеринбург
Интернет-магазин Kofe-Ek.ru
Магазин кофе
Газпромнефть
ПК «Крон»
0715119
ONS
ГК Траст ФМ
Завод сэндвич-панелей
ООО "Уралуглекомплект"
Банкетный зал "Версаль"
ул. Гагарина
Восточная ул.
Exist.ru
Интернет-магазин
GrandHall
4,5 ★ (232)
4-звездочный отель
Fix Price
Универсальный магазин
Матрасы и крсвати "QP-M.RU"
Магазин матрасов
ТЦ Восточный
Магазин мебели
Парк Сказов
Вишневая ул.
Вб Спорт
Магазин напольных покрытий
"Афалина Екатеринбург"
Прием металлолом
Мастер-Сантехник
Магазин сантехники
Свердловская механизированная...
Островок детства
Детский магазин
Бристоль
Магазин спиртных напитков
OZON
Индилика
Мясной магазин
Перина Перони
0604182
CF
1244
CF
1211
BB
0604185
CF
ул. Куйбышева
Рыболовный Центр ПЕРЕКАТ
Магазин рыболовных товаров
KARCHER центр Карекс
Магазин бытовой техники
t2
Салон сотовой связи
Малахит 2000
4,1 ★ (77)
2-звездочный отель
Шарташский рынок
Жарден

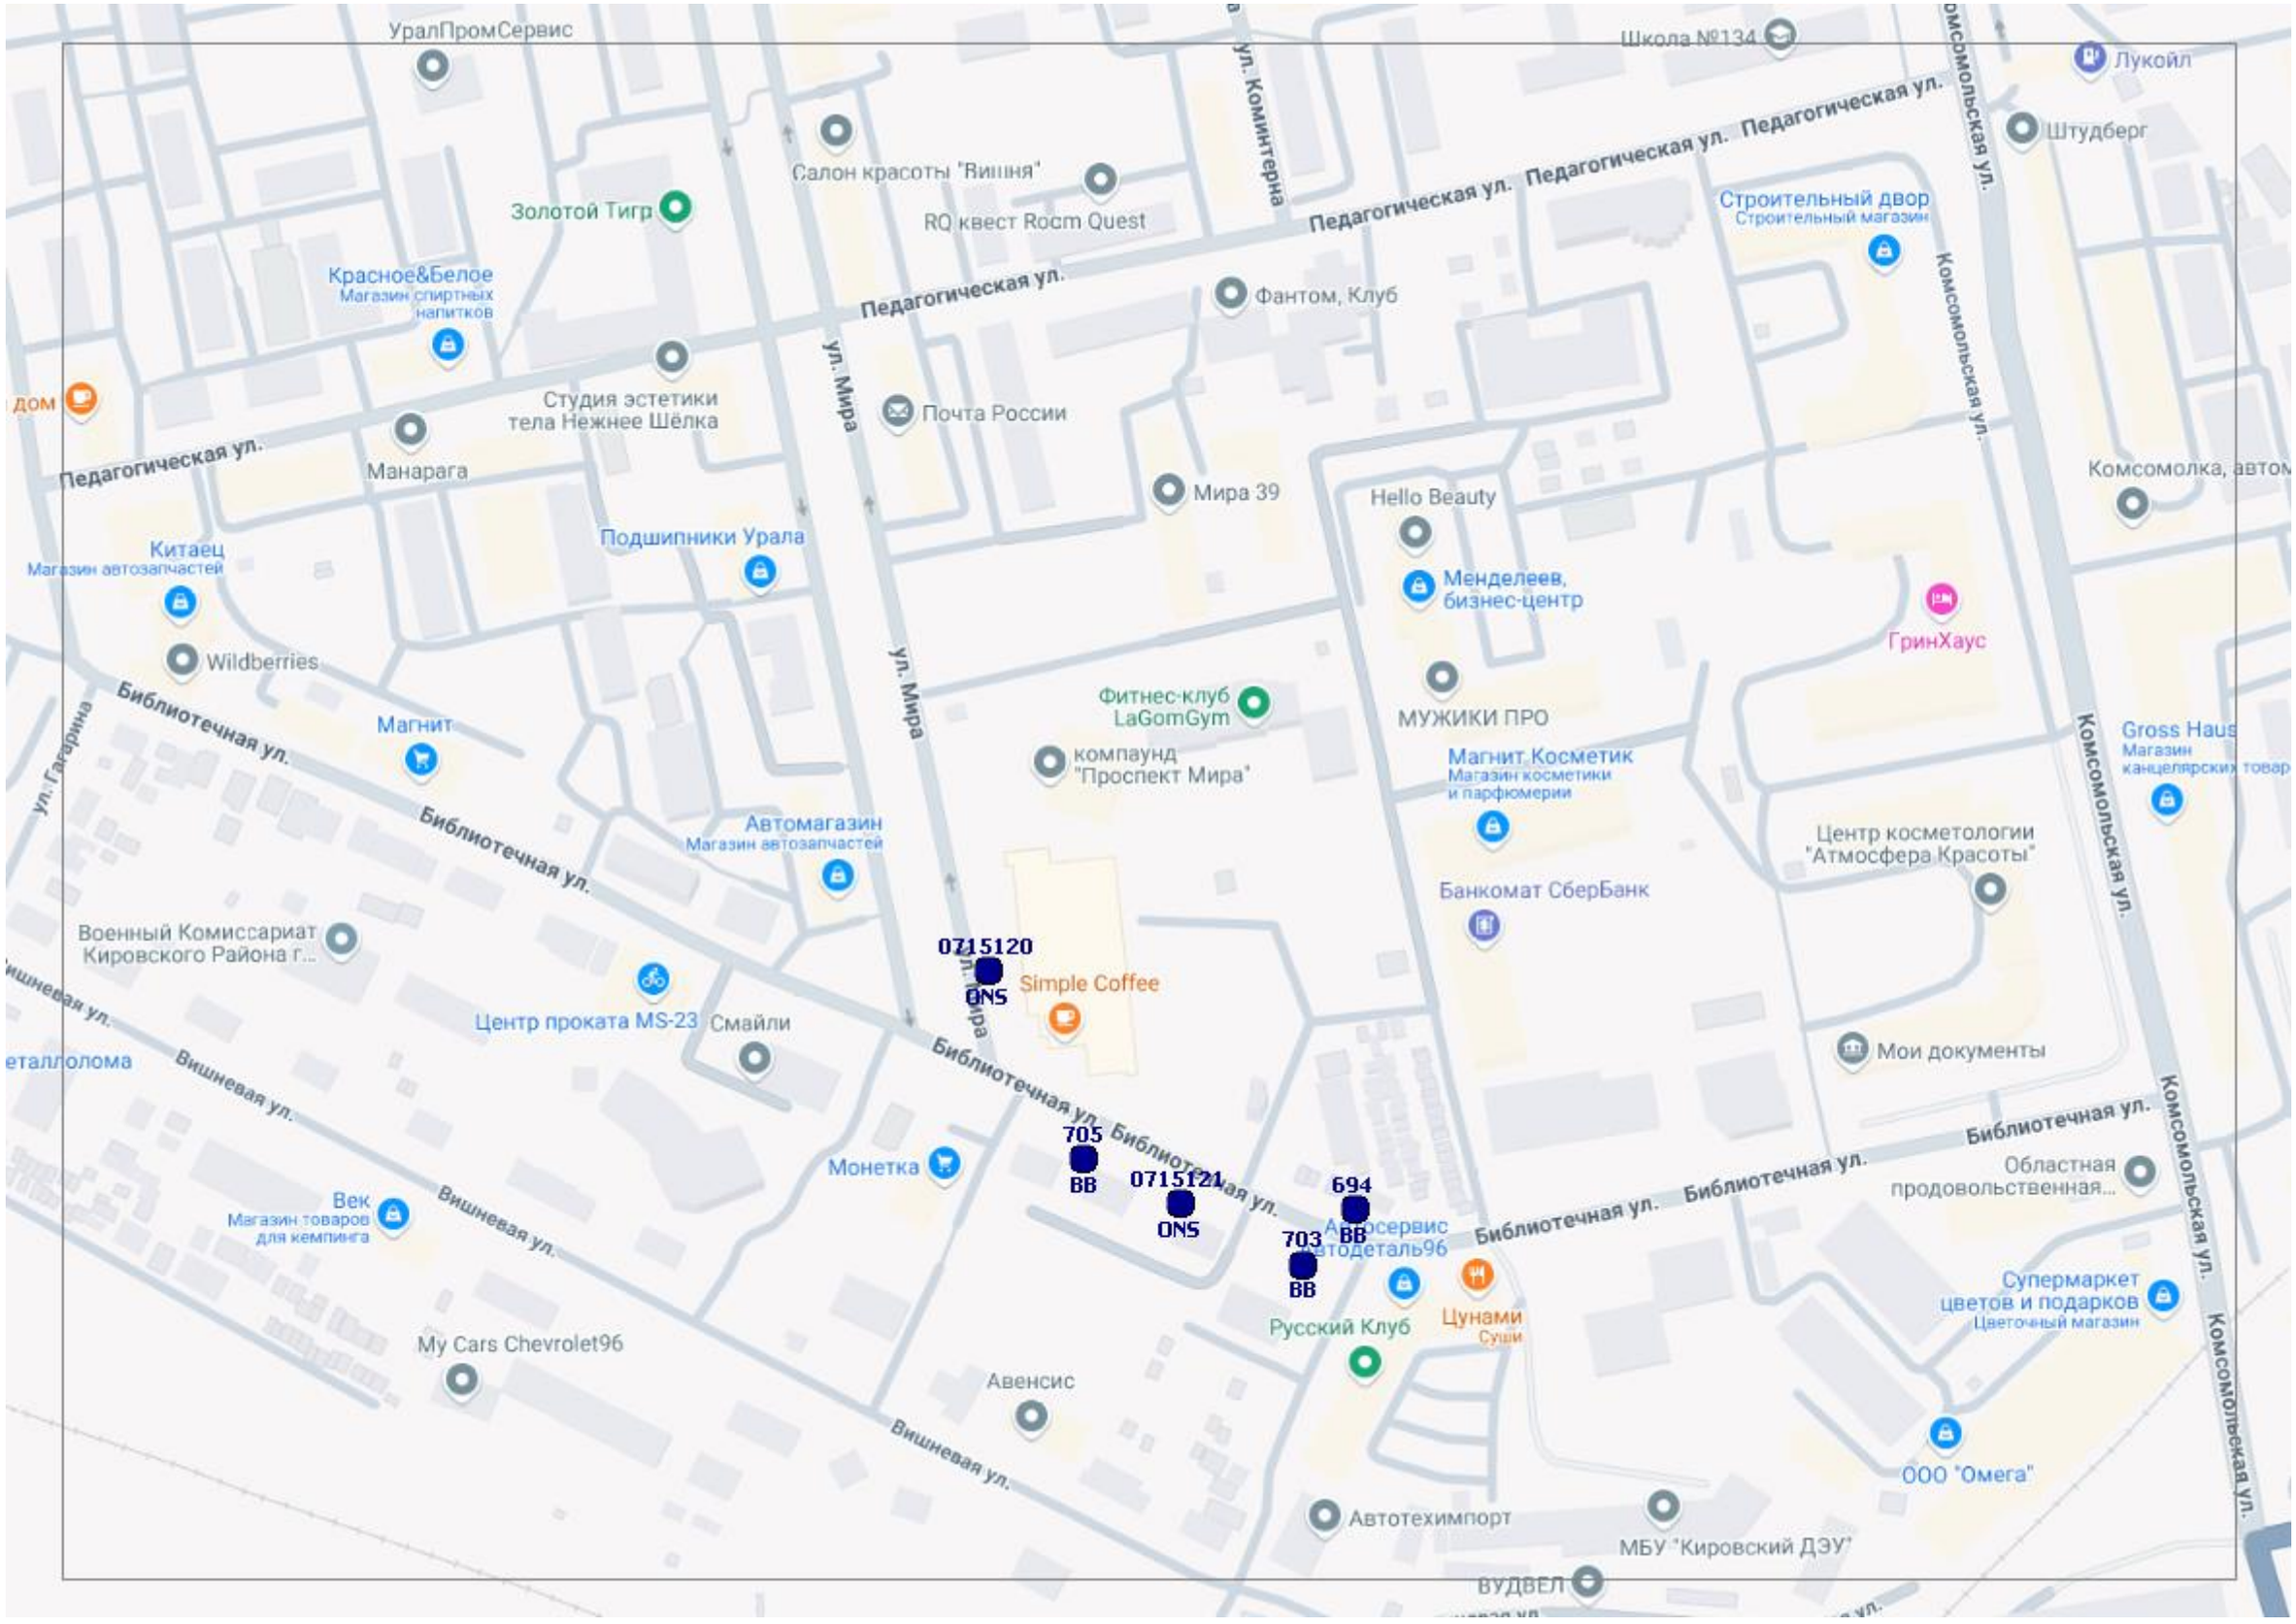
УралПромСервис
Школа №134
Лукойл
Салон красоты "Вишня"
ул. Коминтерна
Педагогическая ул.
Педагогическая ул.
Педагогическая ул.
Комсомольская ул.
Штудберг
Золотой Тигр
RQ квест Room Quest
Строительный двор
Строительный магазин
Красное&Белое
Магазин спиртных напитков
Фантом, Клуб
Комсомольская ул.
дом
Студия эстетики тела Нежнее Шёлка
ул. Мира
Почта России
Педагогическая ул.
Манарага
Мира 39
Hello Beauty
Комсомолка, автом
Китаец
Магазин автозапчастей
Подшипники Урала
Менделеев, бизнес-центр
ГринХаус
Wildberries
Библиотечная ул.
Фитнес-клуб LaGomGym
МУЖИКИ ПРО
Магнит
ул. Мира
компаунд "Проспект Мира"
Магнит Косметик
Магазин косметики и парфюмерии
Gross Haus
Магазин канцелярских товар
Автомагазин
Магазин автозапчастей
Центр косметологии "Атмосфера Красоты"
Банкомат СберБанк
Военный Комиссариат Кировского Района г...
0715120
ONS
Simple Coffee
Центр проката MS-23
Смайли
Мои документы
Библиотечная ул.
Вишневая ул.
Монетка
705
BB
0715121
ONS
694
BB
703
BB
Библиотечная ул.
Библиотечная ул.
Библиотечная ул.
Областная продовольственная...
Вишневая ул.
Век
Магазин товаров для кемпинга
Автосервис Автодеталь96
Супермаркет цветов и подарков
Цветочный магазин
Комсомольская ул.
Русский Клуб
Цунами
Суши
My Cars Chevrolet96
Авенсис
Вишневая ул.
ООО "Омега"
Автотехимпорт
МБУ "Кировский ДЭУ"
ВУДВЕЛ

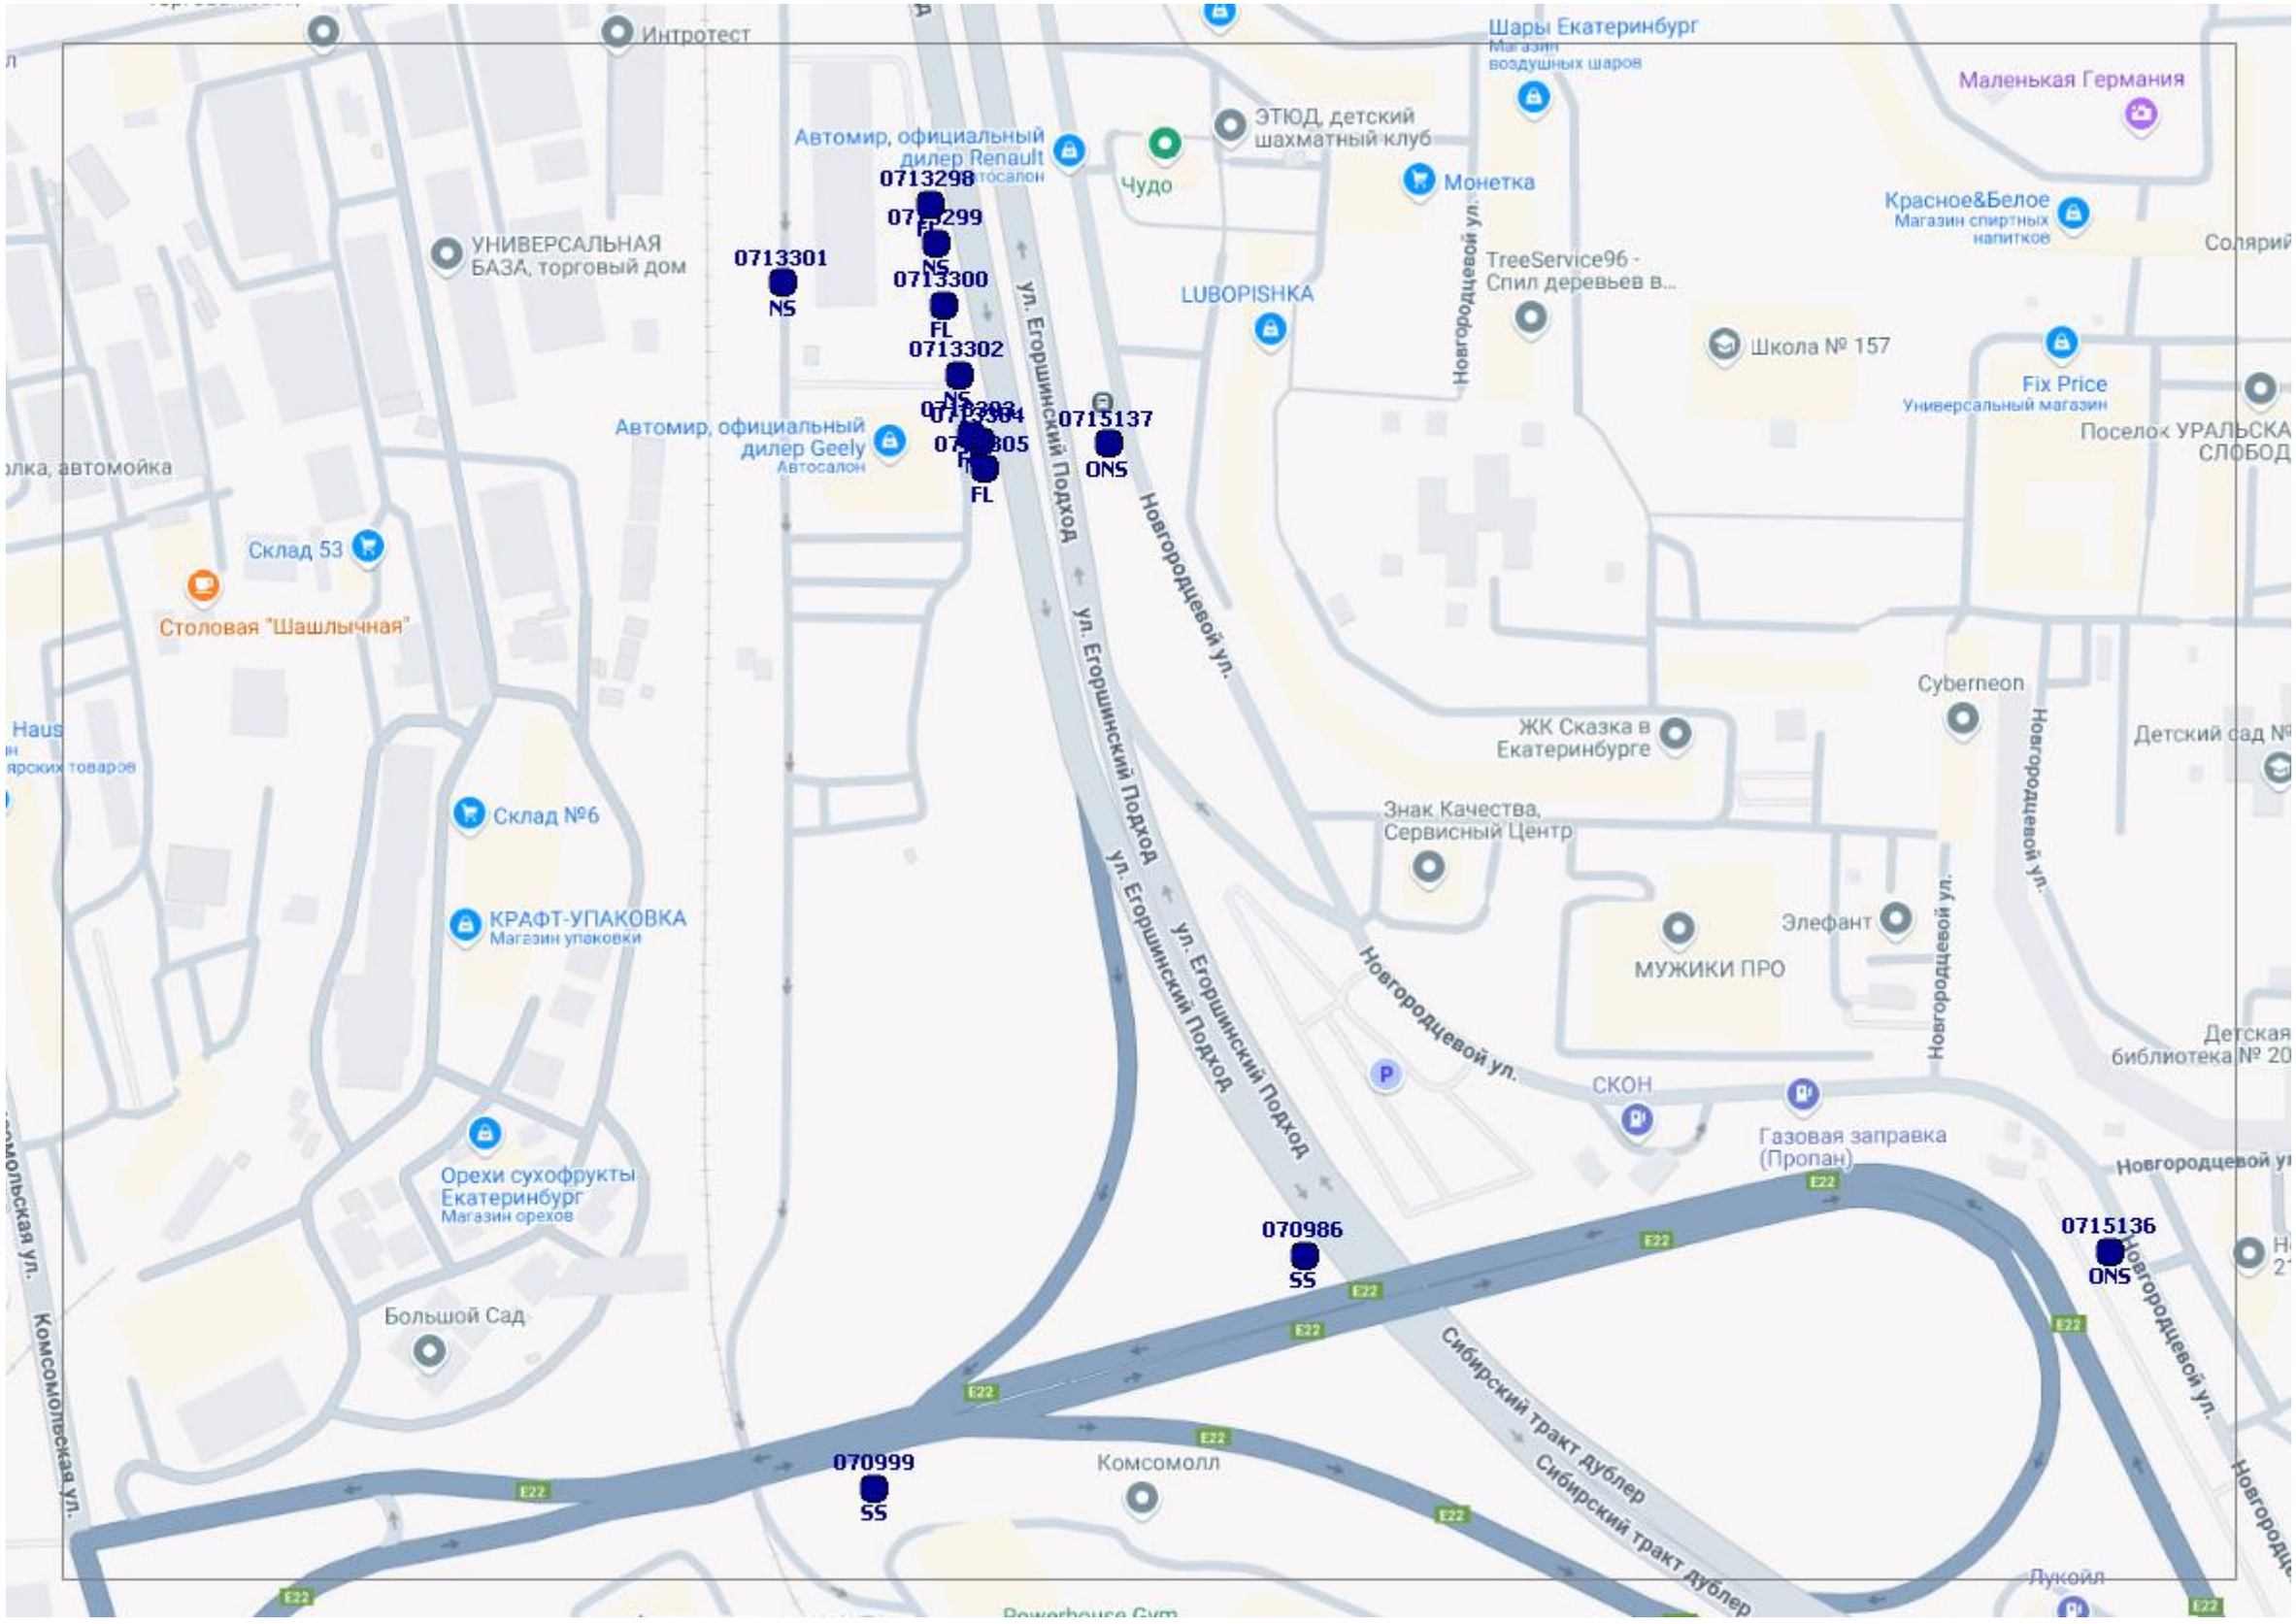
Интротест
Шары Екатеринбург
Магазин воздушных шаров
Маленькая Германия
Автомир, официальный дилер Renault
Автосалон
ЭТЮД, детский шахматный клуб
Чудо
Монетка
Красное&Белое
Магазин спиртных напитков
Солярий
0713298
0713299
0713301
NS
0713300
FL
УНИВЕРСАЛЬНАЯ БАЗА, торговый дом
LUBOPISHKA
TreeService96 - Спил деревьев в...
Новгородцевой ул.
Школа № 157
Fix Price
Универсальный магазин
0713302
Автомир, официальный дилер Geely
Автосалон
0715137
ONS
ул. Егоршинский Подход
Новгородцевой ул.
Склад 53
Столовая "Шашлычная"
Cyberneon
ЖК Сказка в Екатеринбурге
Склад №6
КРАФТ-УПАКОВКА
Магазин упаковки
Знак Качества, Сервисный Центр
Элефант
МУЖИКИ ПРО
Детская библиотека № 20
СКОН
Газовая заправка (Пропан)
Орехи сухофрукты Екатеринбург
Магазин орехов
Большой Сад
070986
SS
0715136
ONS
070999
SS
Комсомолл
Сибирский тракт дублер
Комсомольская ул.
Лукойл
E22

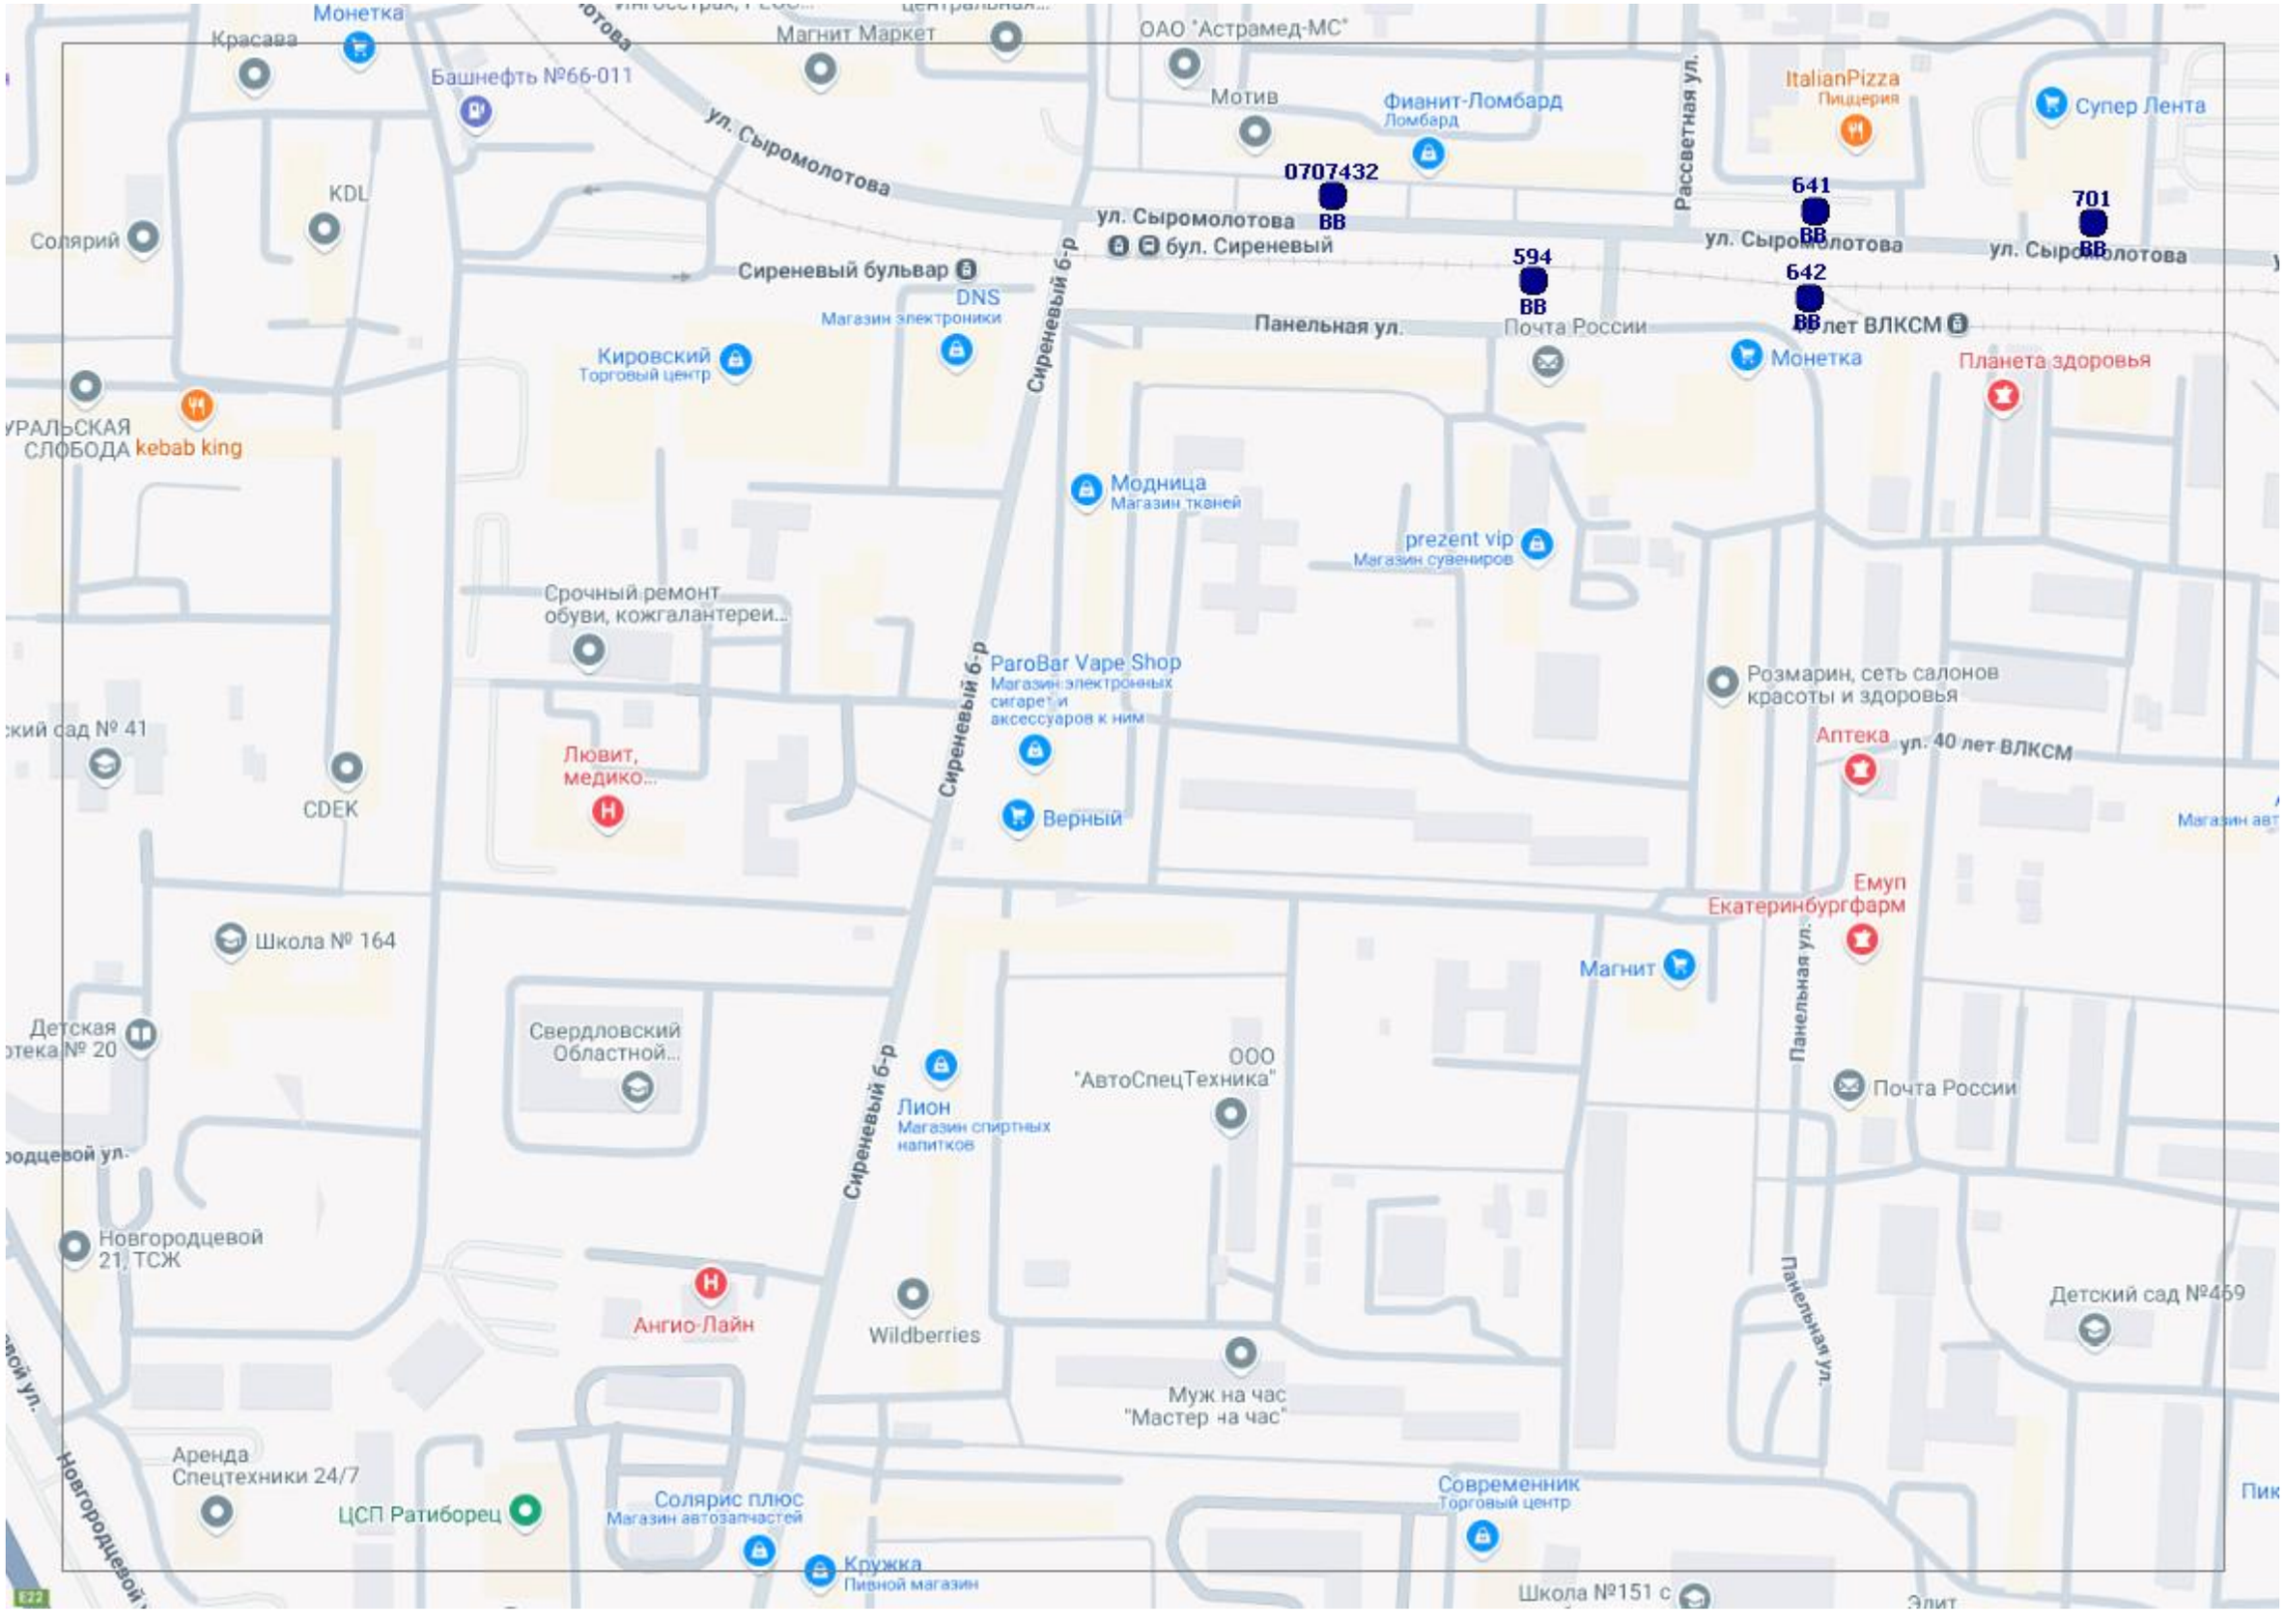
Монетка
Красава
Башнефть №66-011
Магнит Маркет
ОАО "Астрамед-МС"
Мотив
Фианит-Ломбард
Ломбард
ItalianPizza
Пиццерия
Супер Лента
ул. Сыромолотова
Рассветная ул.
0707432
ВВ
641
ВВ
701
ВВ
ул. Сыромолотова бул. Сиреневый
ул. Сыромолотова
ул. Сыромолотова
KDL
Солярий
Сиреневый бульвар
DNS
Магазин электроники
Сиреневый б-р
594
ВВ
642
ВВ
Панельная ул.
Почта России
40 лет ВЛКСМ
Кировский
Торговый центр
Монетка
Планета здоровья
УРАЛЬСКАЯ СЛОБОДА
kebab king
Модница
Магазин тканей
prezent vip
Магазин сувениров
Срочный ремонт обуви, кожгалантереи...
ParoBar Vape Shop
Магазин электронных сигарет и аксессуаров к ним
Сиреневый б-р
Розмарин, сеть салонов красоты и здоровья
ский сад № 41
Аптека
ул. 40 лет ВЛКСМ
Любит, медико...
CDEK
Верный
Емуп Екатеринбургфарм
Магнит
Панельная ул.
Школа № 164
Детская тека № 20
Свердловский Областной...
ООО "АвтоСпецТехника"
Лион
Магазин спиртных напитков
Сиреневый б-р
Почта России
Новгородцевой 21, ТСЖ
Ангио-Лайн
Wildberries
Муж на час "Мастер на час"
Детский сад №469
Панельная ул.
Аренда Спецтехники 24/7
ЦСП Ратиборец
Солярис плюс
Магазин автозапчастей
Кружка
Пивной магазин
Современник
Торговый центр
Школа №151 с
Новгородцевой ул.

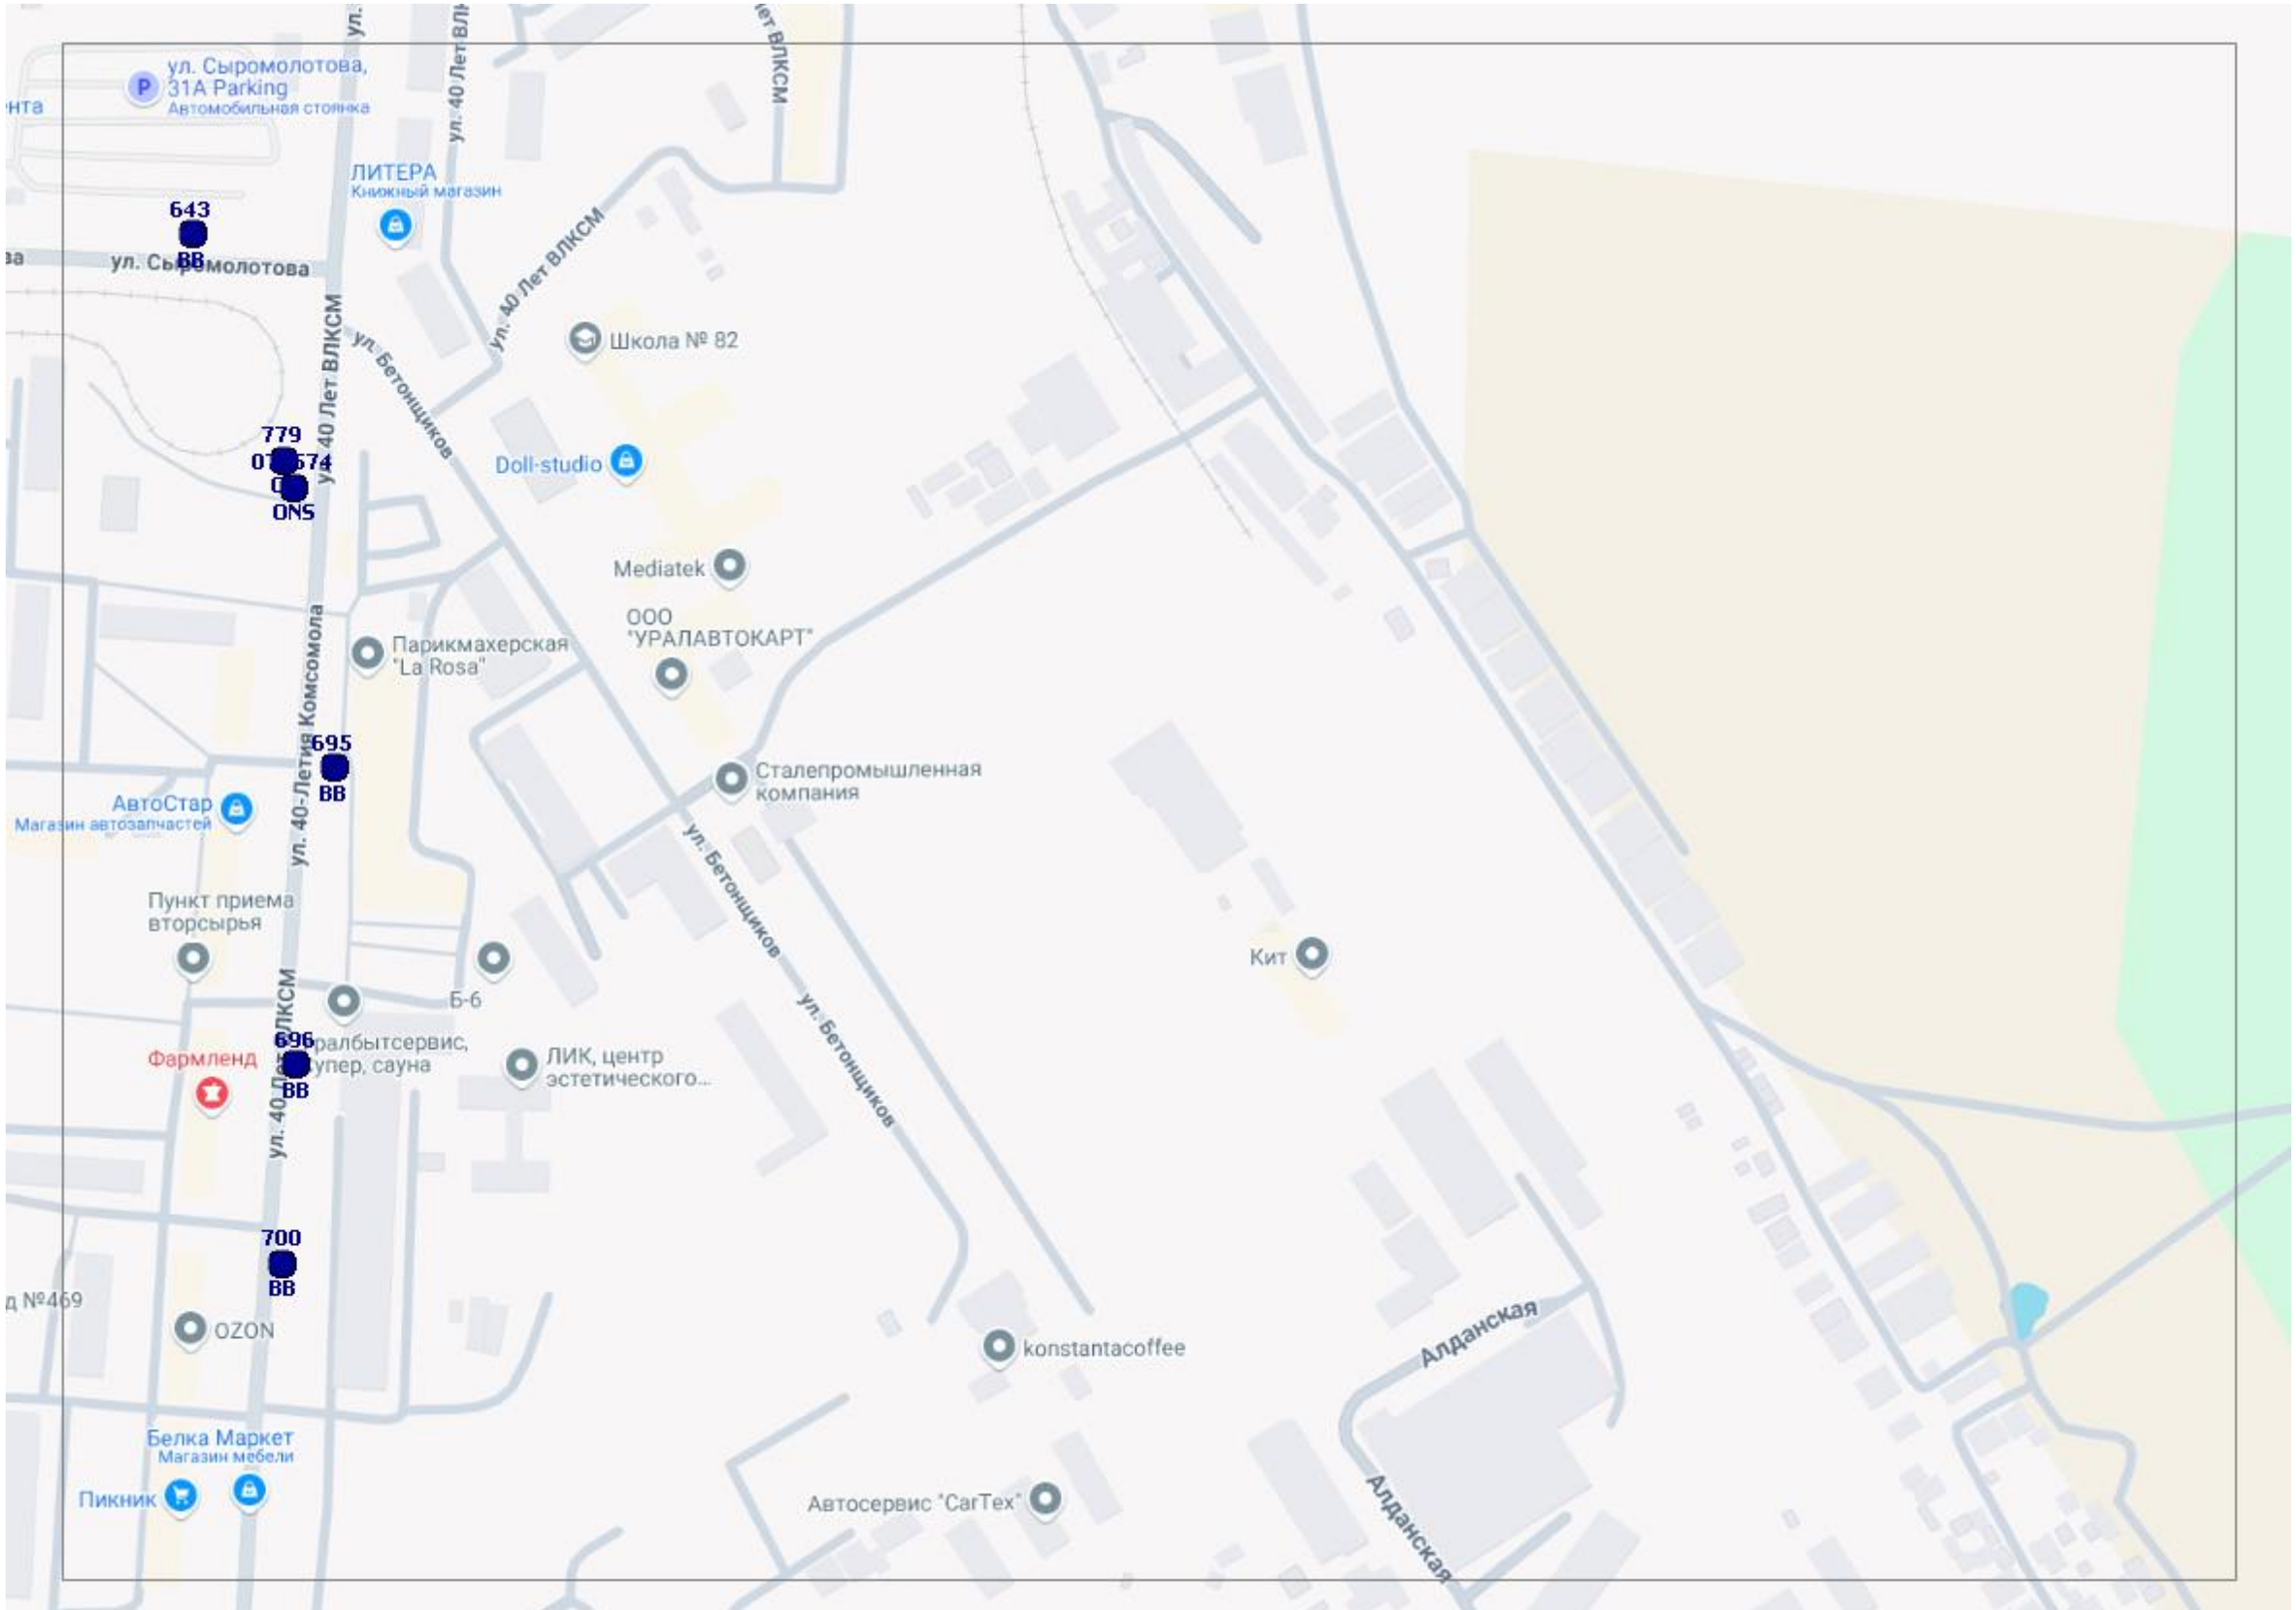
ул. Сыромолотова, 31А Parking
Автомобильная стоянка
ЛИТЕРА
Книжный магазин
643
ВВ
ул. Сыромолотова
ул. 40 Лет ВЛКСМ
ул. Бетонщиков
Школа № 82
779
ONS
Doll-studio
Mediatek
ООО "УРАЛАВТОКАРТ"
Парикмахерская "La Rosa"
695
ВВ
АвтоСтар
Магазин автозапчастей
ул. 40-Летия Комсомола
Сталепромышленная компания
Пункт приема вторсырья
Б-6
Кит
696
ВВ
Фармленд
ЛИК, центр эстетического...
700
ВВ
OZON
konstantacoffee
Алданская
Белка Маркет
Магазин мебели
Пикник
Автосервис "СагТех"

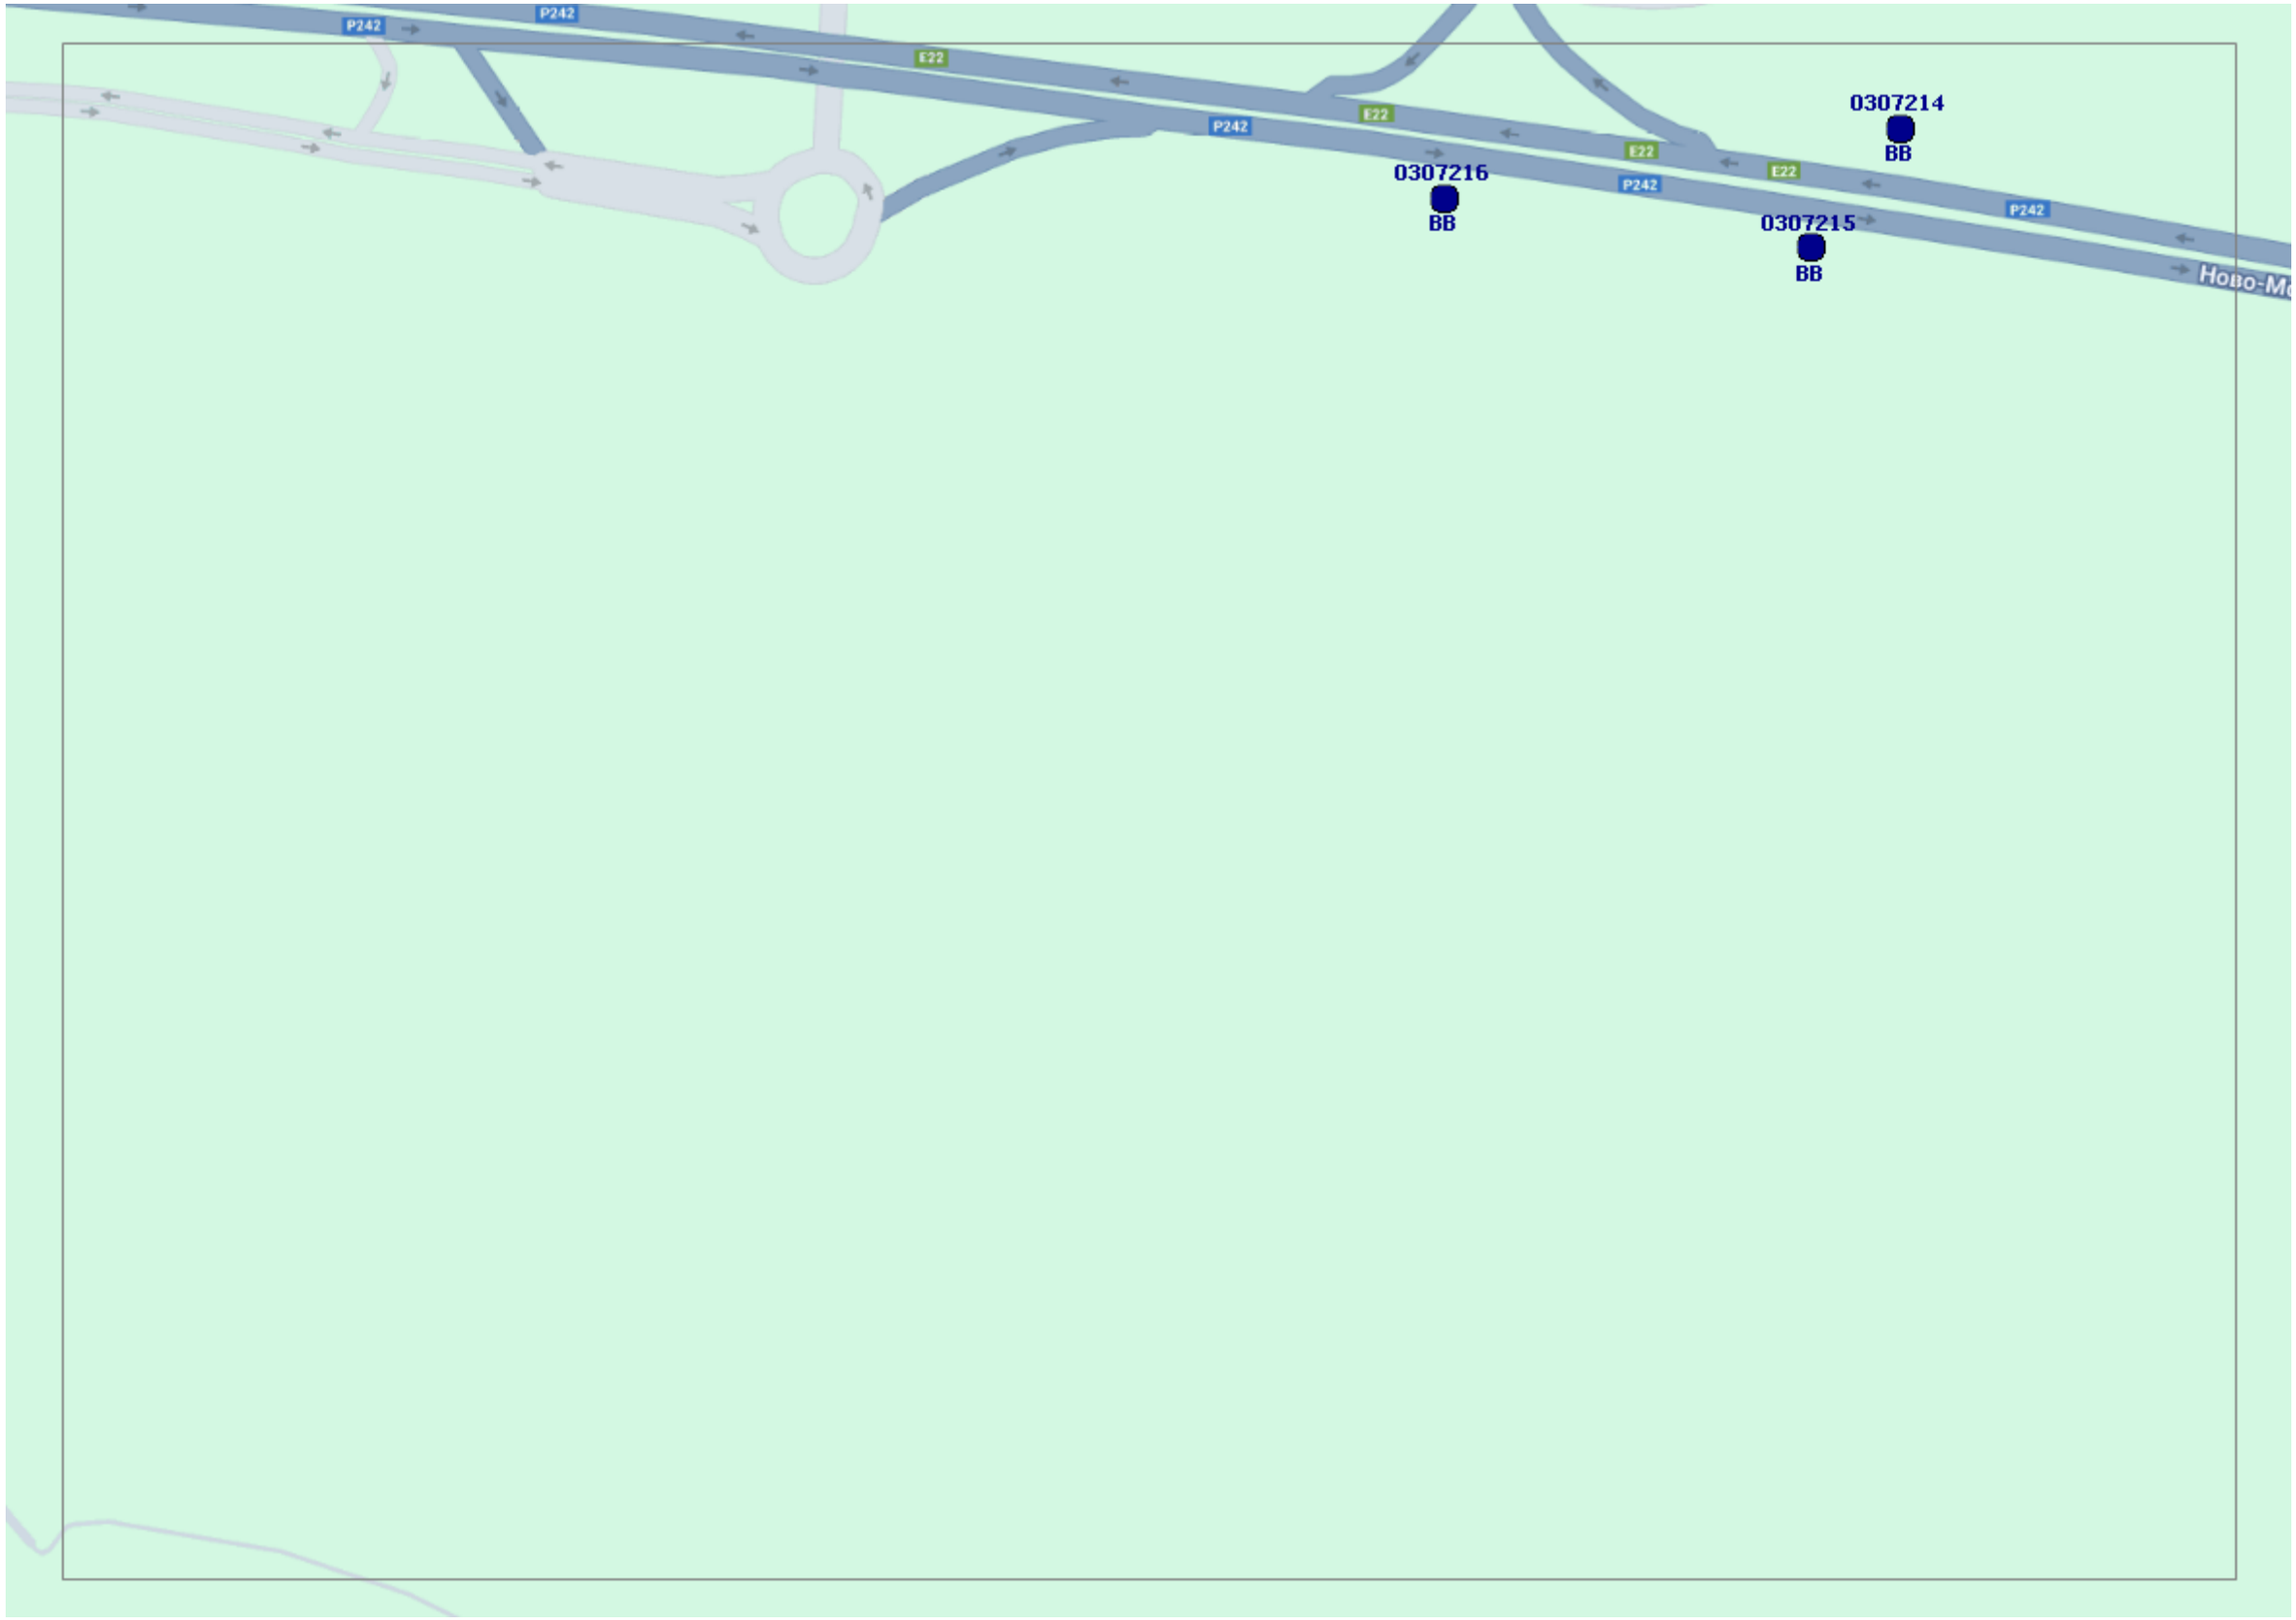
P242
E22
0307214
BB
0307216
BB
0307215
BB



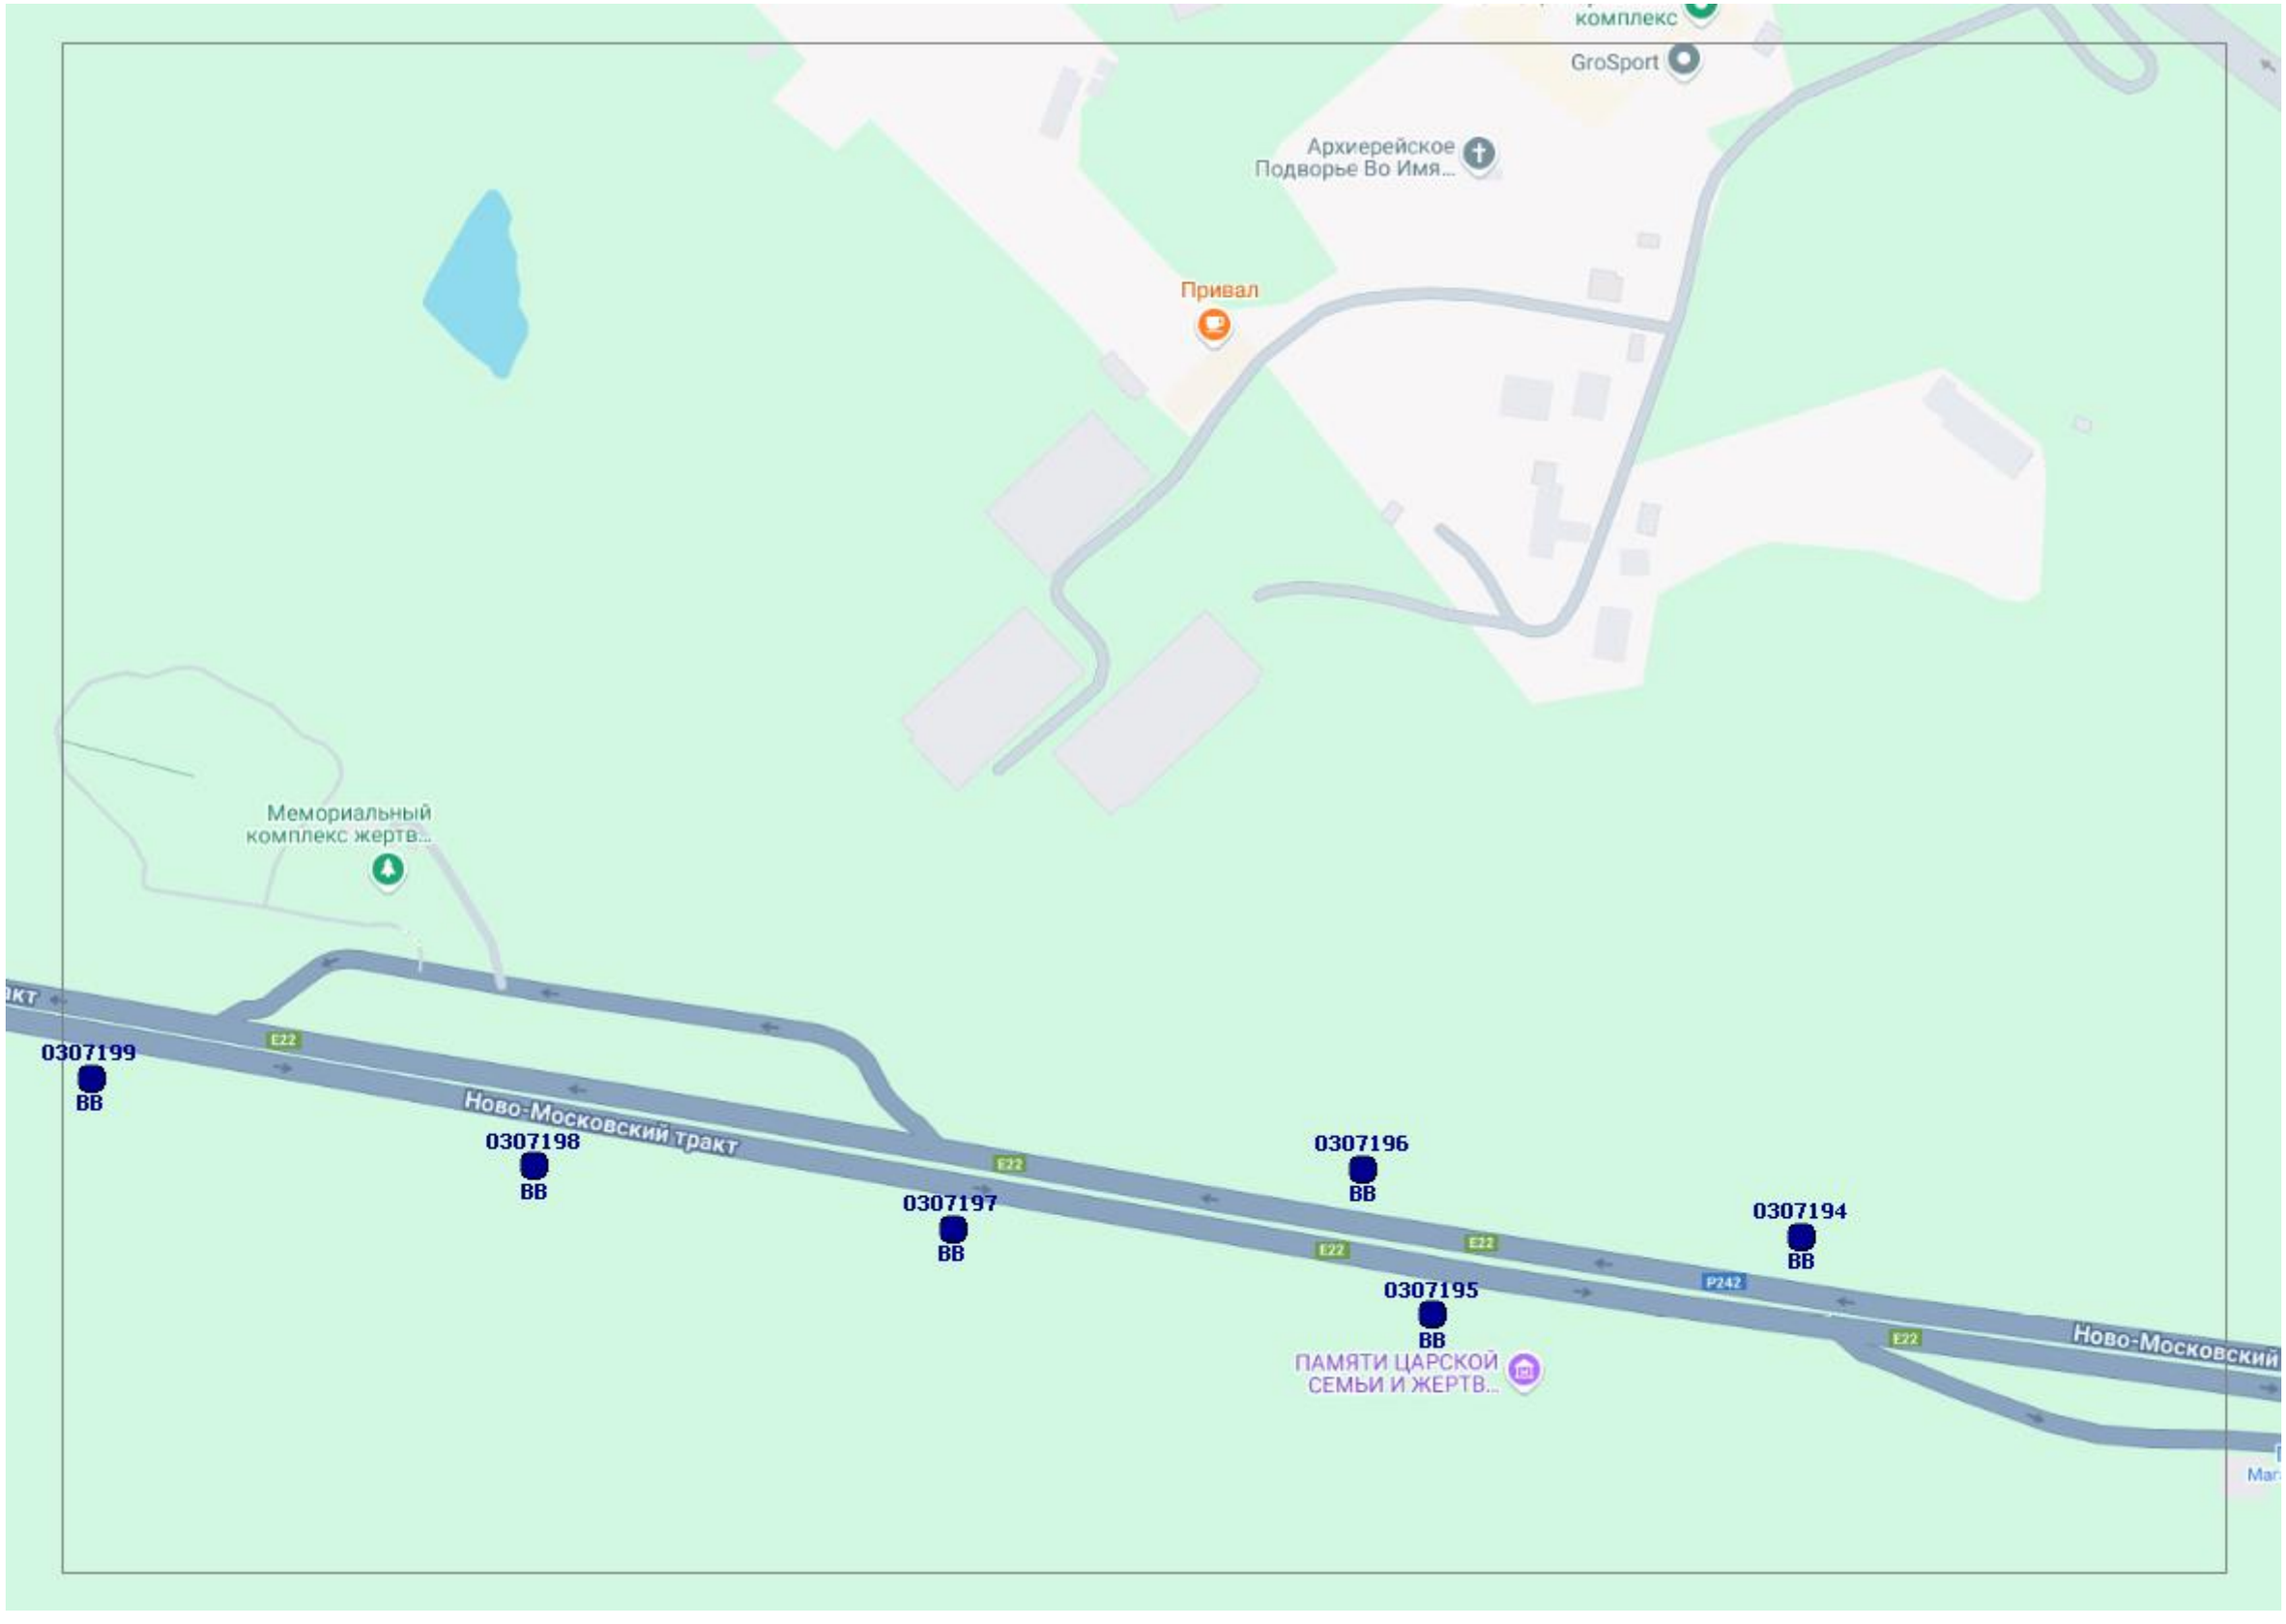
комплекс
GroSport
Архиерейское Подворье Во Имя...
Привал
Мемориальный комплекс жертв...
0307199
ВВ
0307198
ВВ
0307197
ВВ
0307196
ВВ
0307195
ВВ
0307194
ВВ
Ново-Московский тракт
E22
P242
ПАМЯТИ ЦАРСКОЙ СЕМЬИ И ЖЕРТВ...

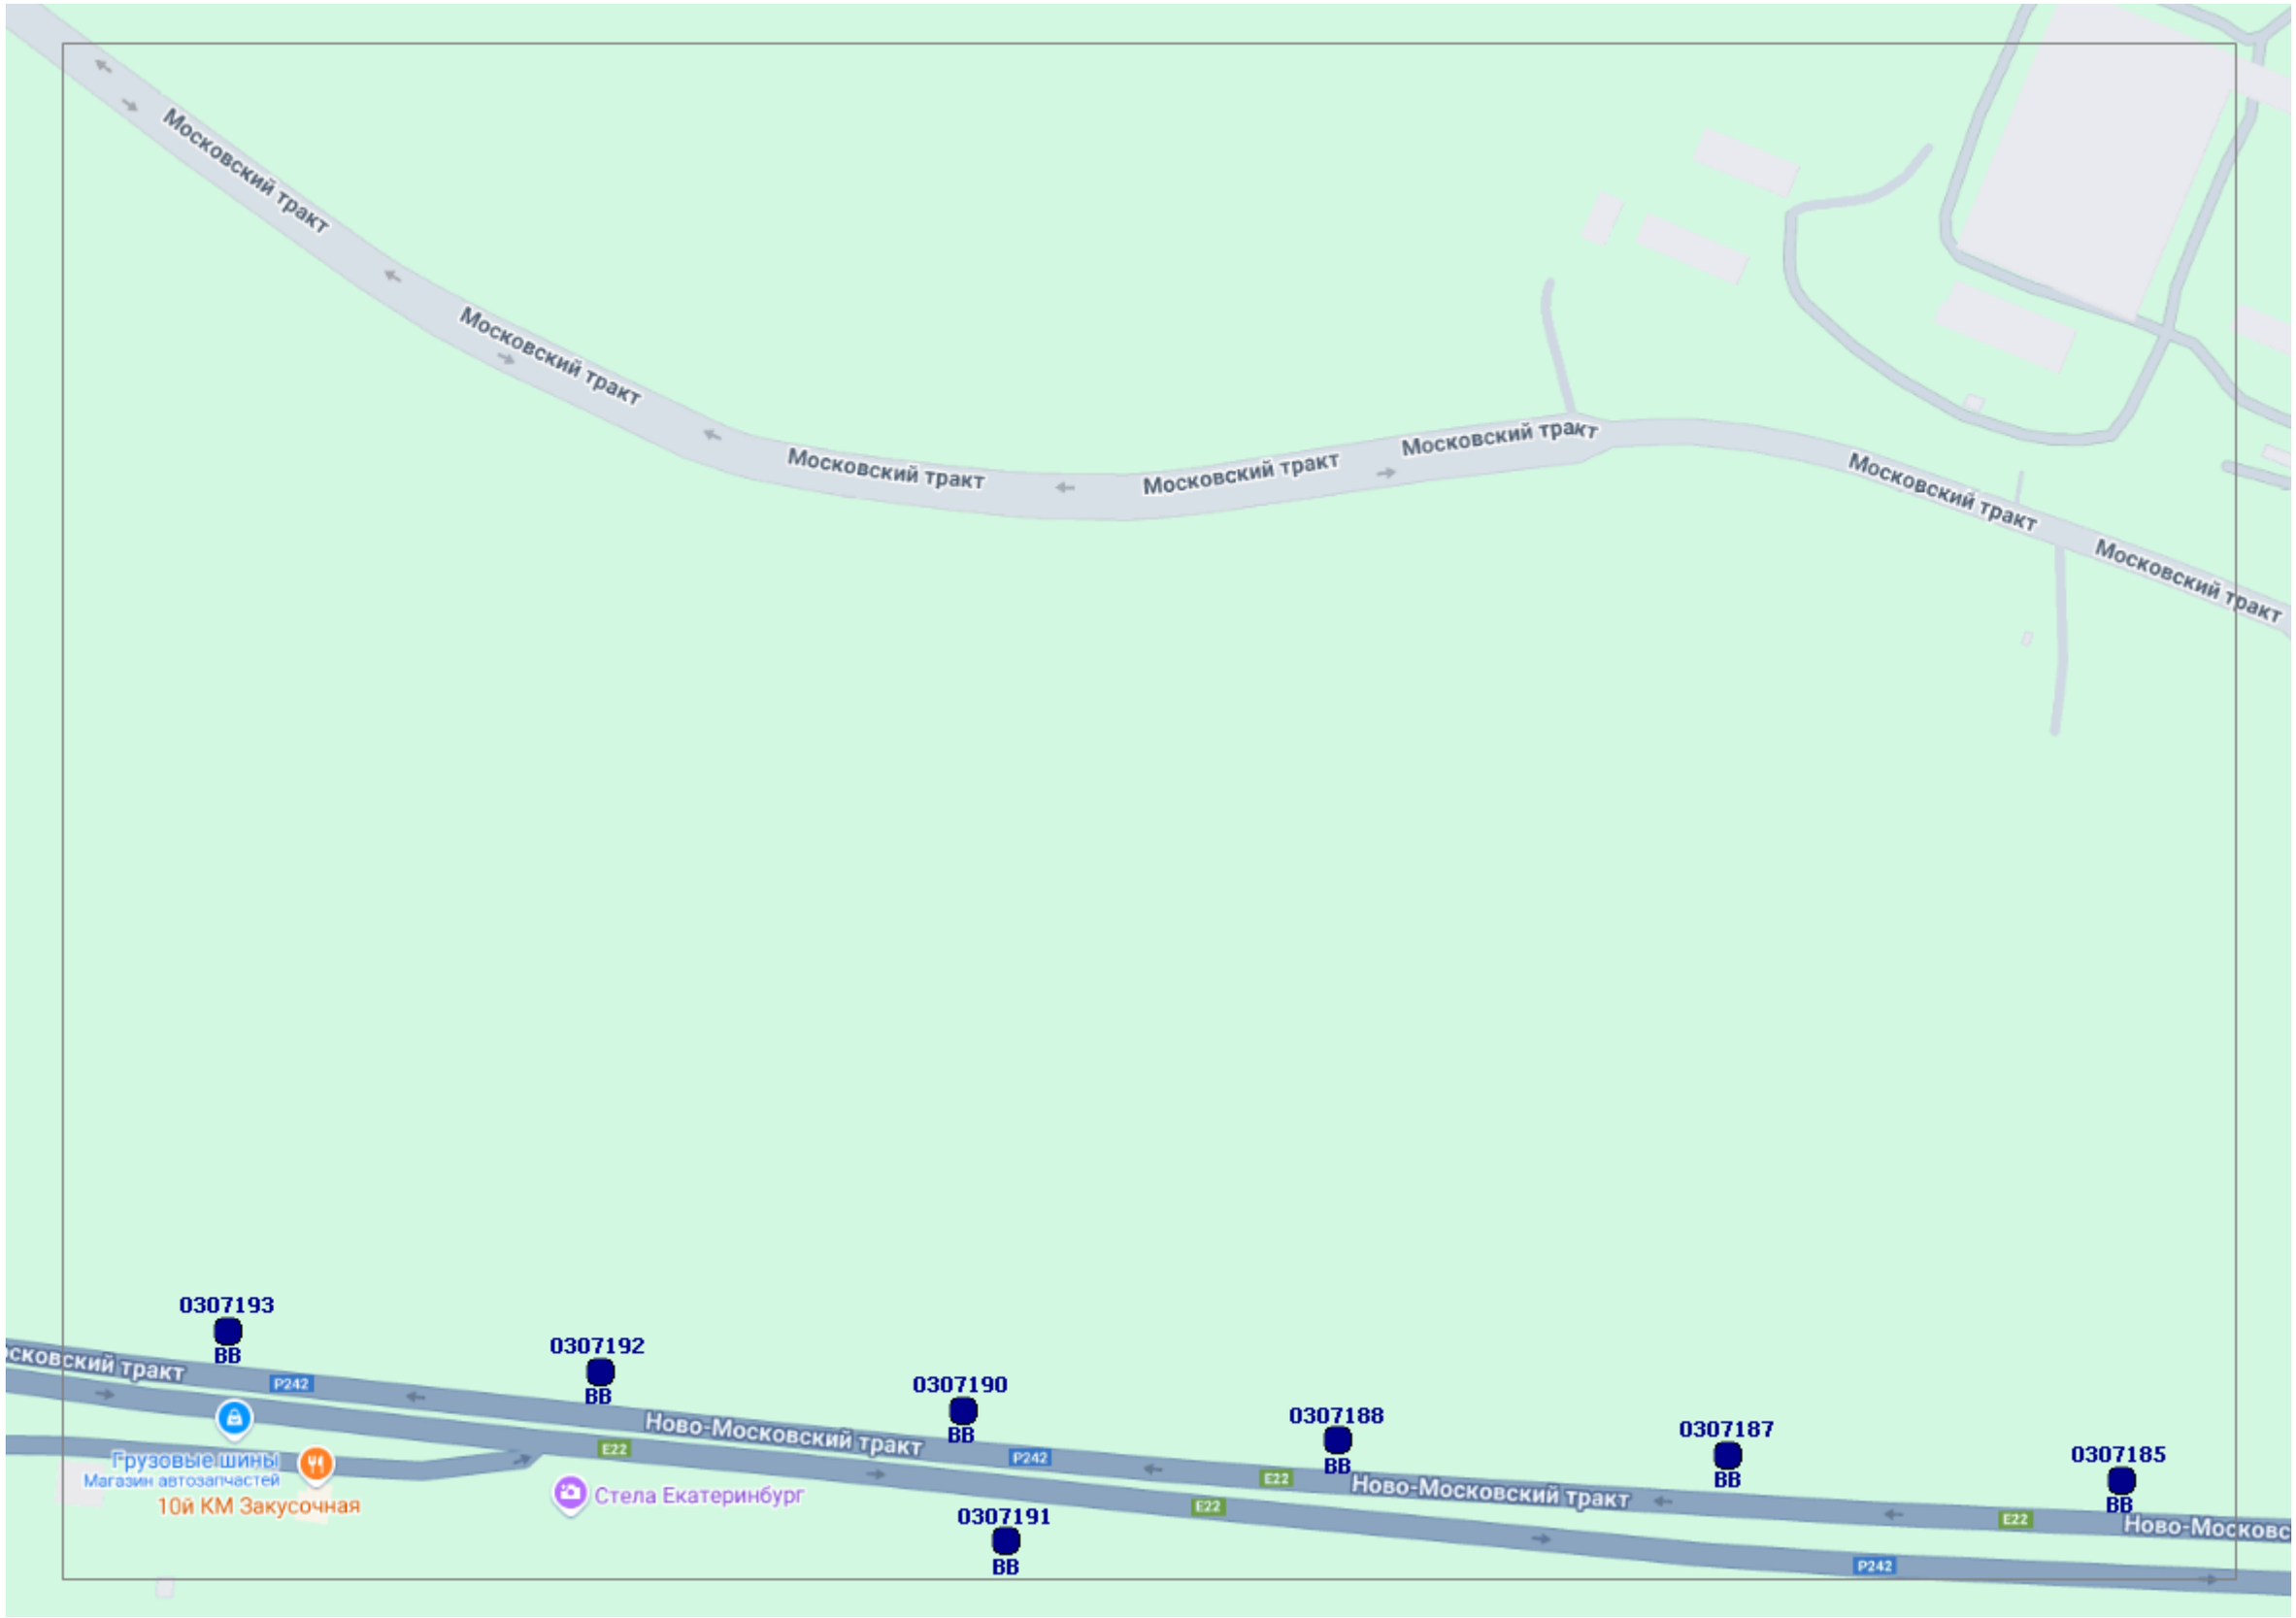
Московский тракт
Московский тракт
Московский тракт
Московский тракт
Московский тракт
Московский тракт
Московский тракт
0307193
ВВ
0307192
ВВ
0307190
ВВ
0307191
ВВ
0307188
ВВ
0307187
ВВ
0307185
ВВ
Ново-Московский тракт
Ново-Московский тракт
Ново-Московский тракт
Грузовые шины
Магазин автозапчастей
10й КМ Закусочная
Стела Екатеринбург
P242
E22

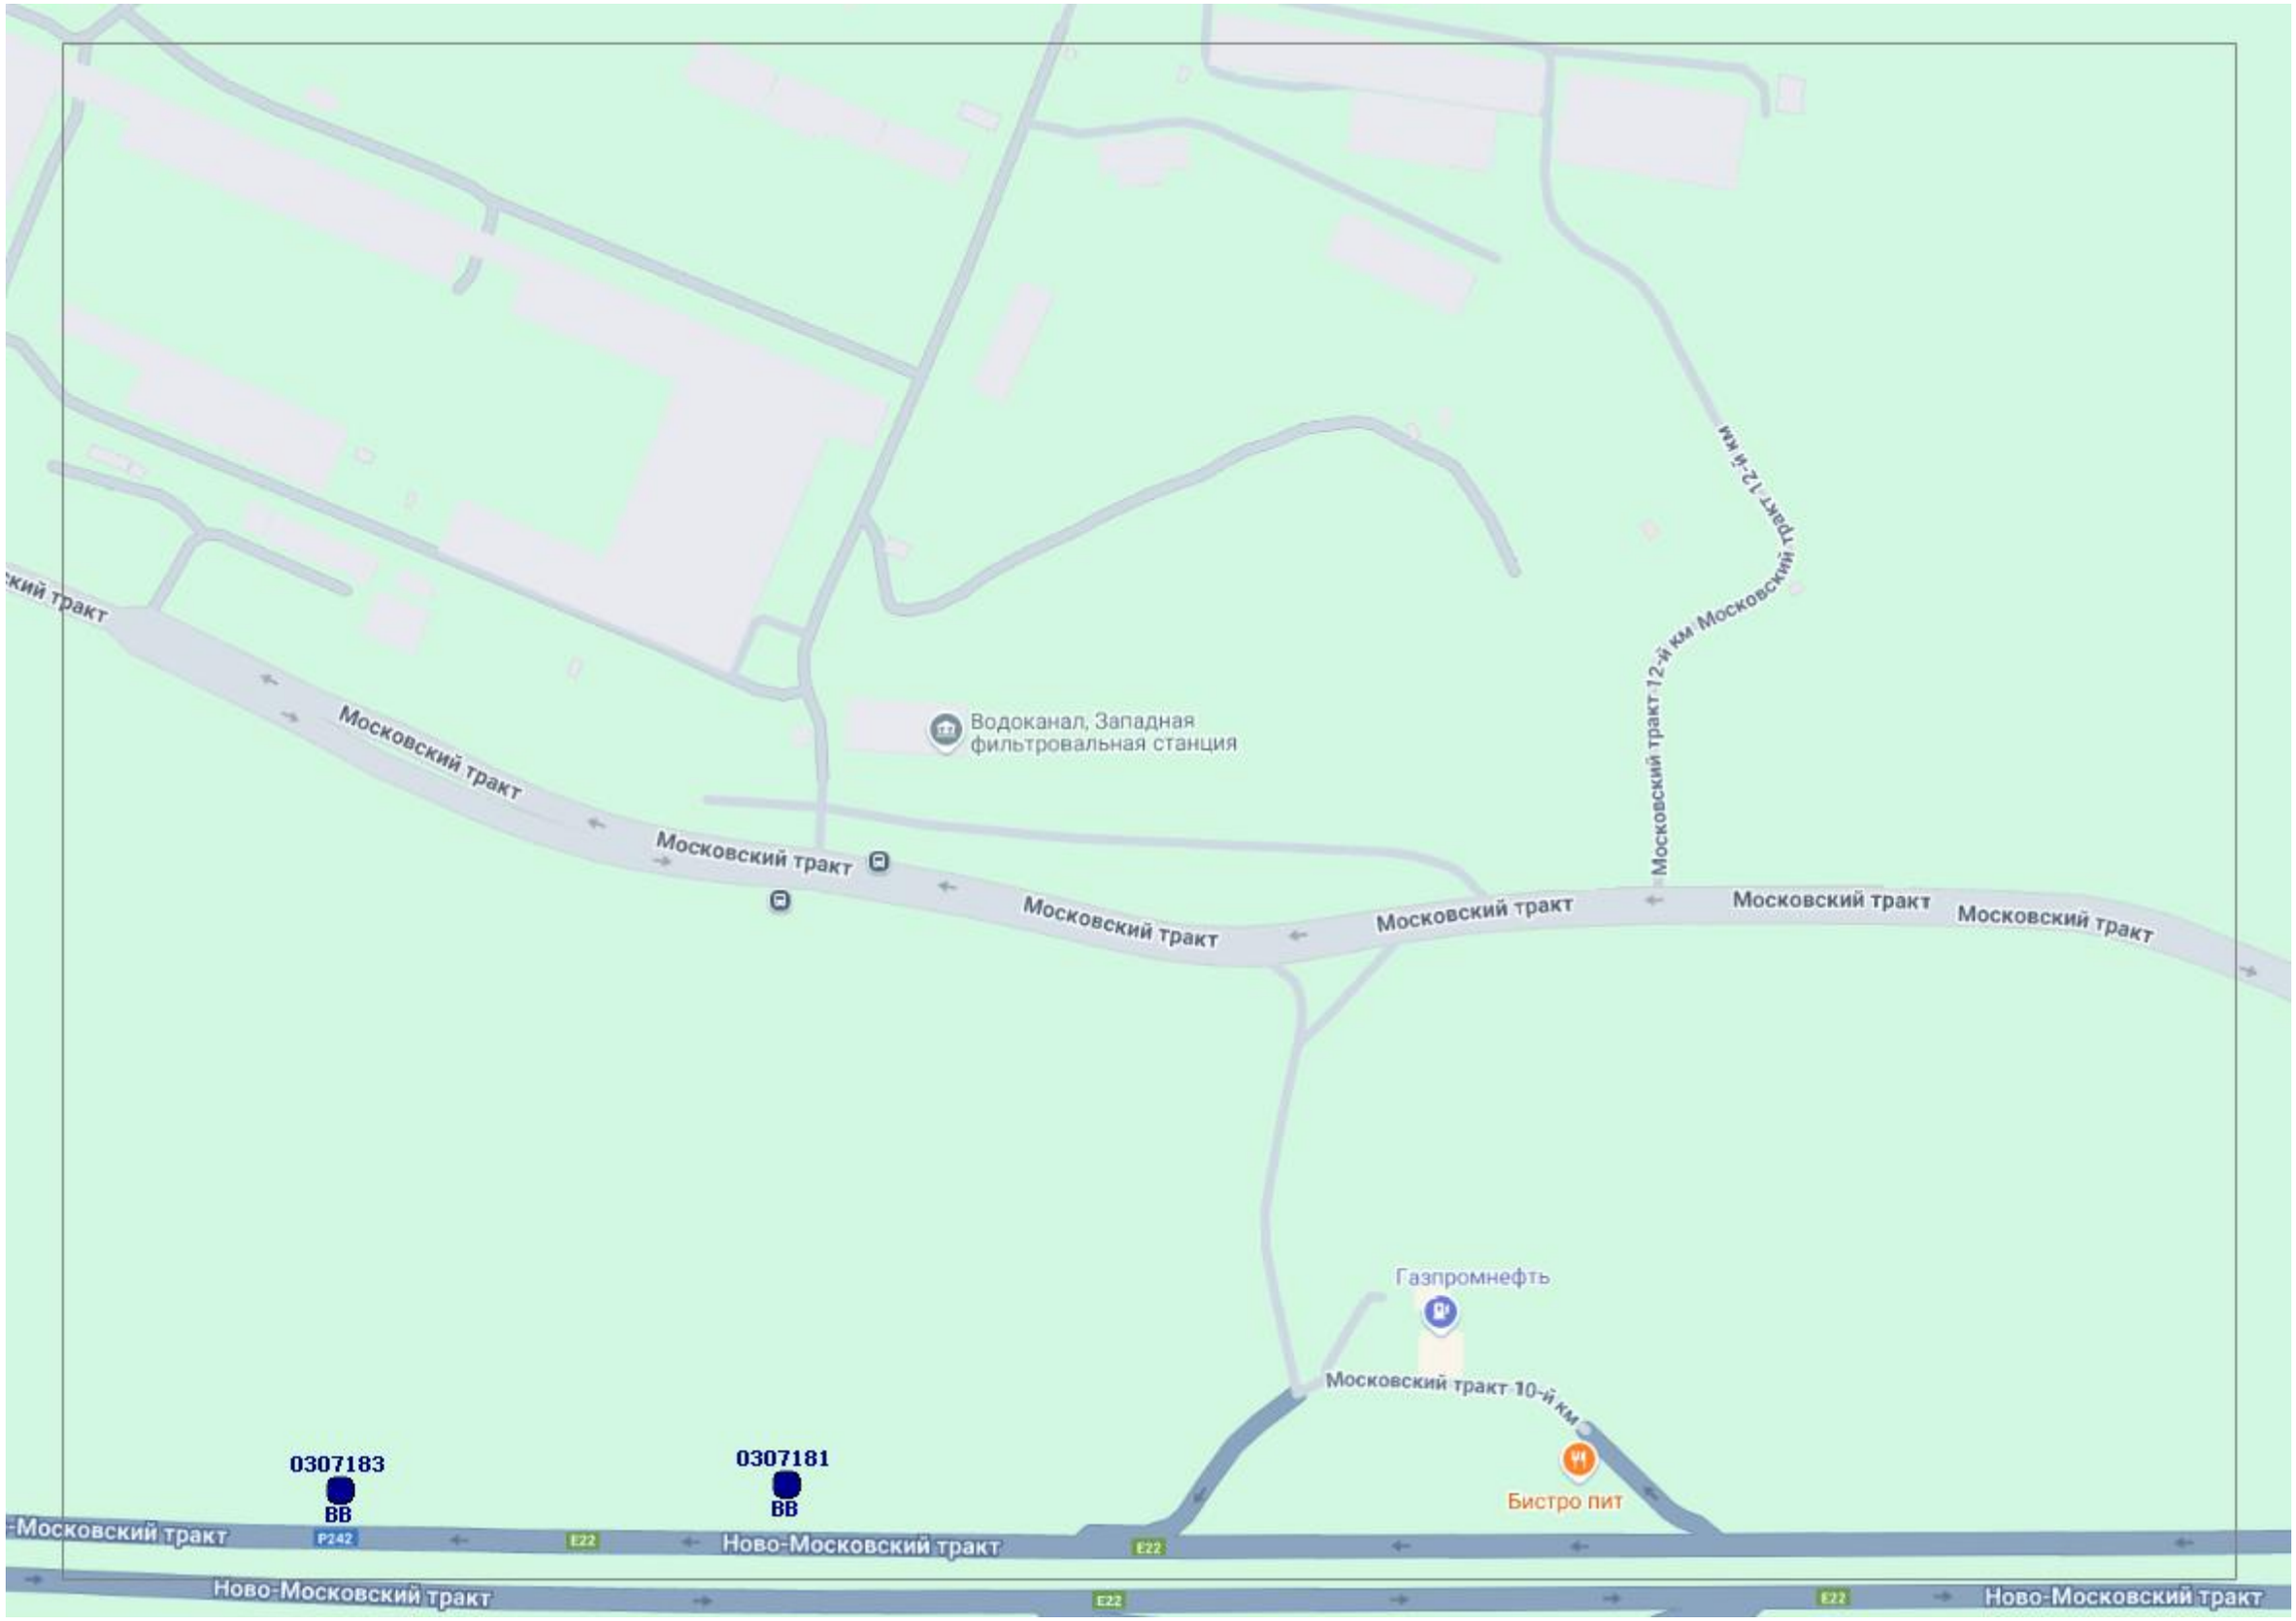
Водоканал, Западная фильтровальная станция
Московский тракт
Московский тракт
Московский тракт
Московский тракт
Московский тракт
Московский тракт
Московский тракт
Московский тракт 12-й км
Газпромнефть
Московский тракт 10-й км
Бистро пит
0307183
ВВ
0307181
ВВ
Ново-Московский тракт
Ново-Московский тракт
Ново-Московский тракт
Ново-Московский тракт
P242
E22
E22
E22
E22

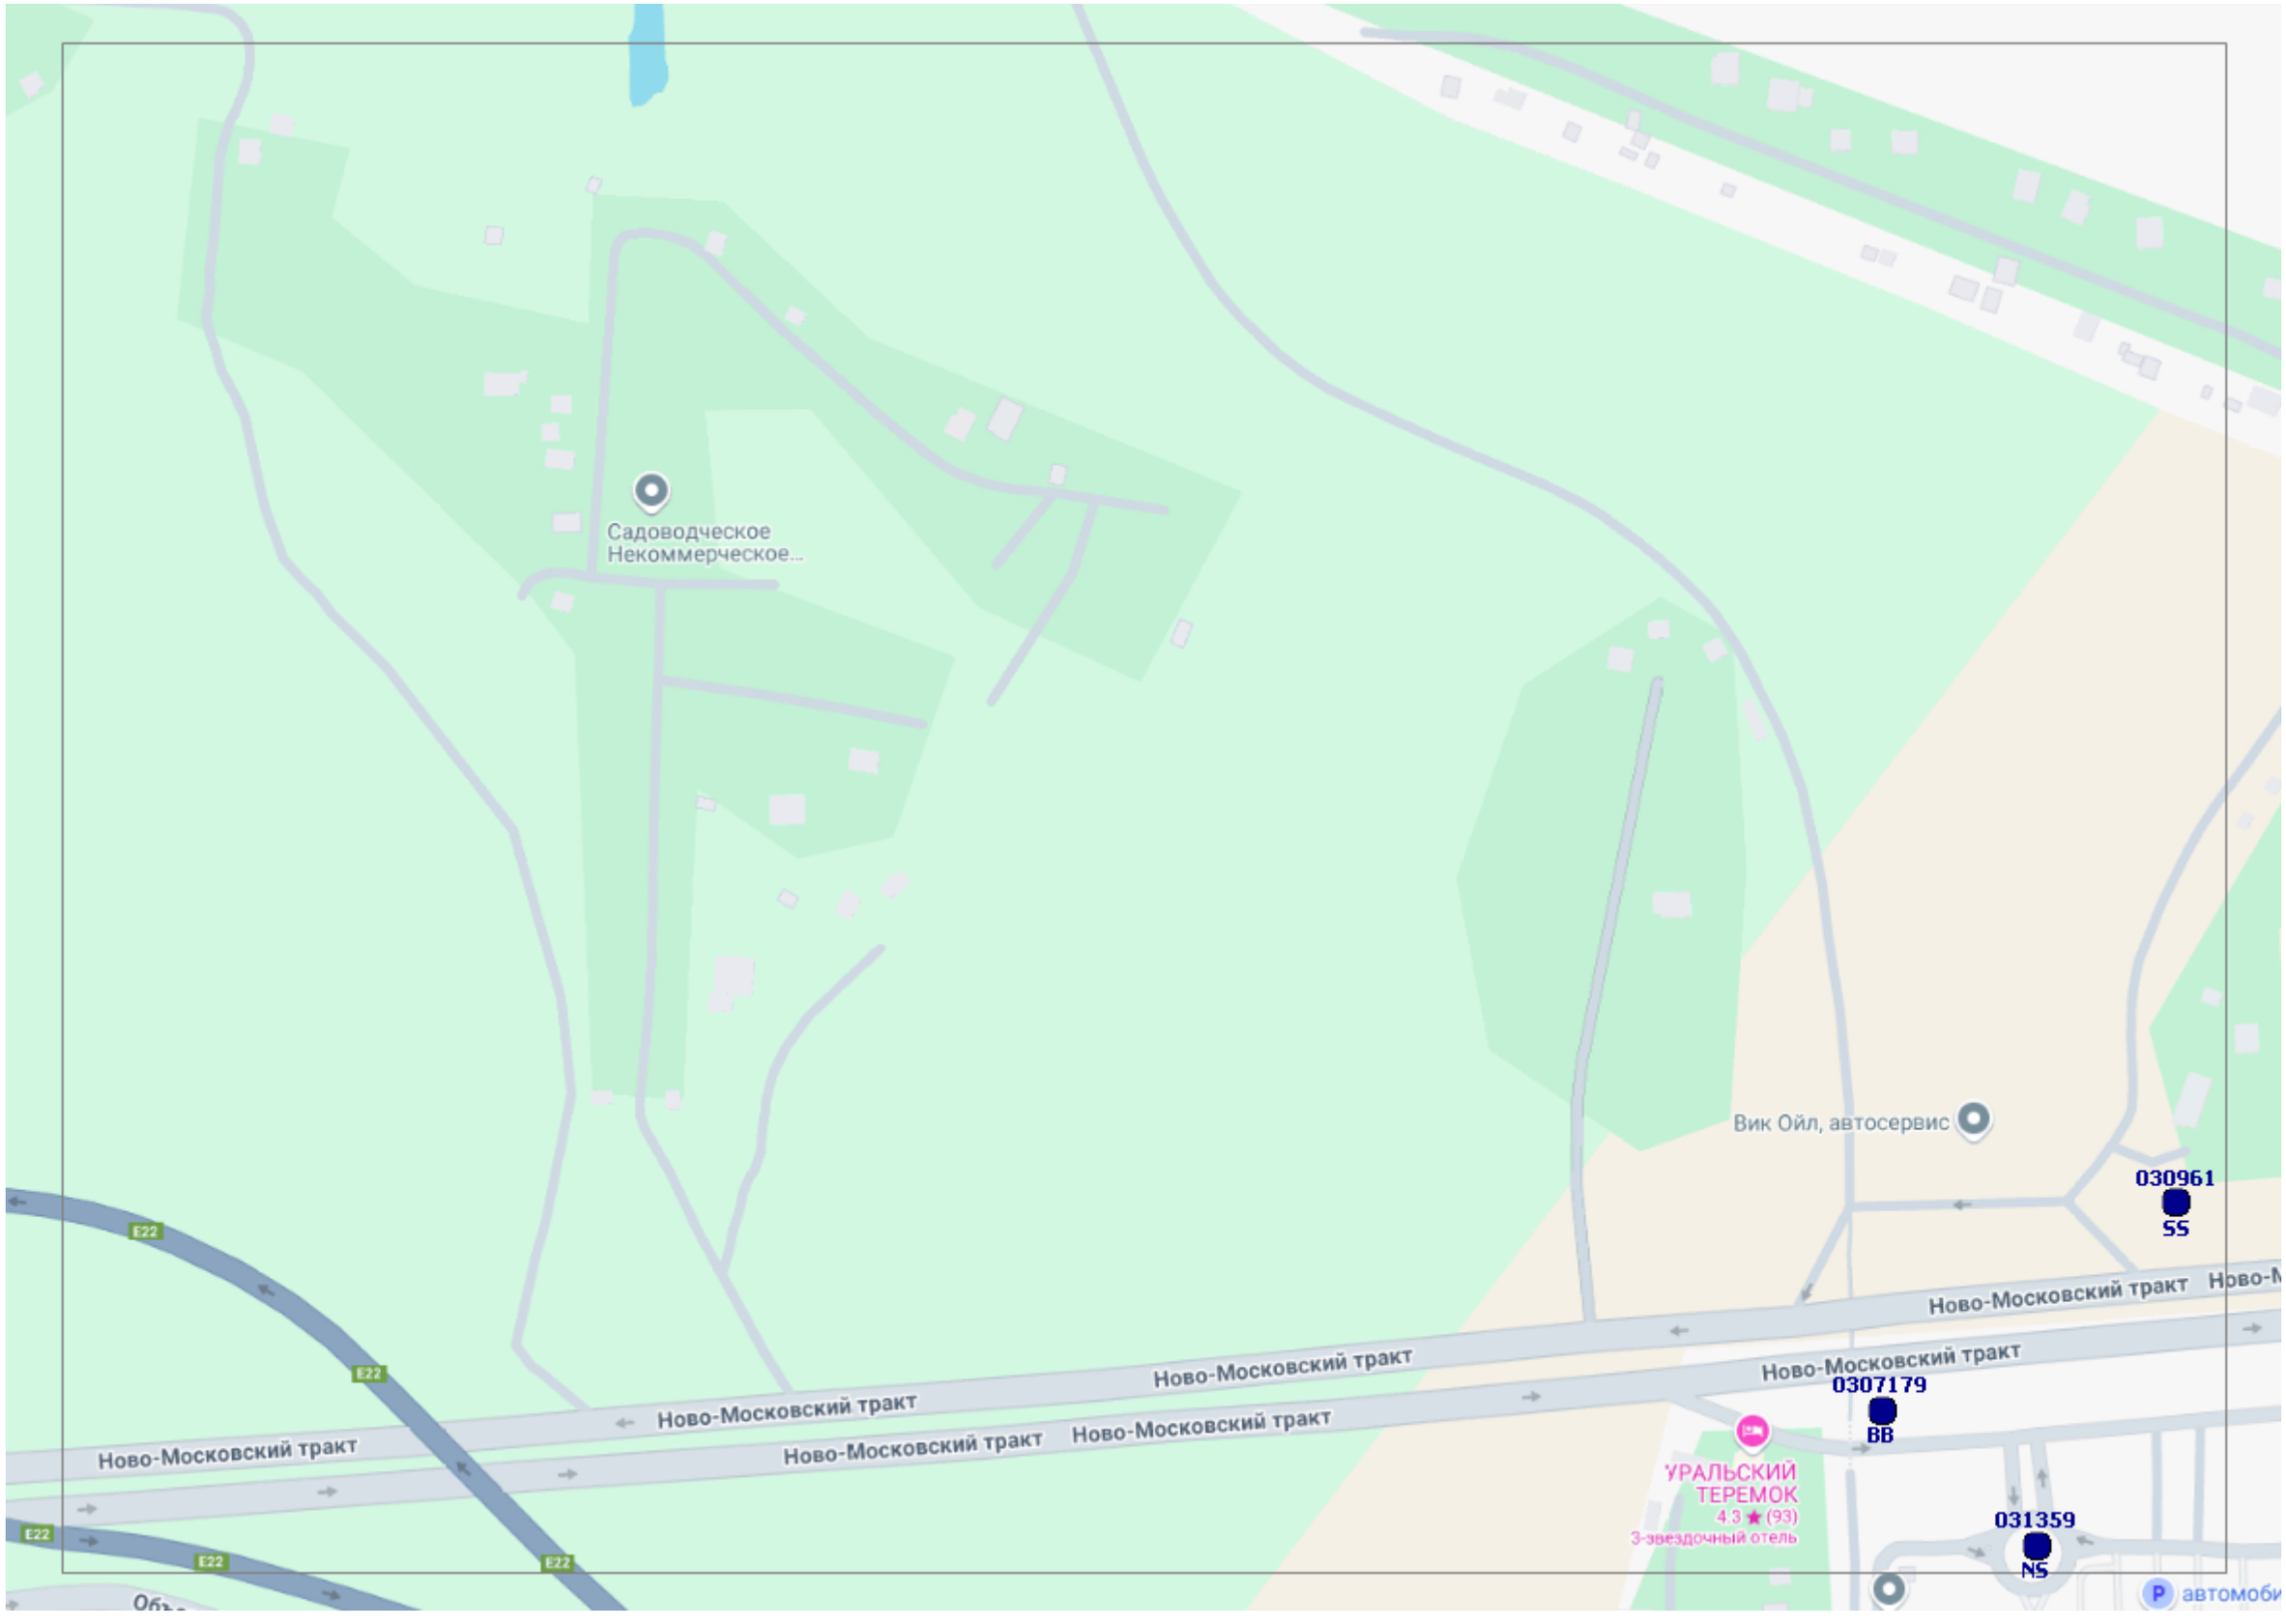
Садоводческое
Некоммерческое...
Вик Ойл, автосервис
030961
SS
Ново-Московский тракт
Ново-Московский тракт
Ново-Московский тракт
Ново-Московский тракт
Ново-Московский тракт
Ново-Московский тракт
0307179
BB
УРАЛЬСКИЙ
ТЕРЕМОК
4.3 ★ (93)
3-звездочный отель
031359
NS
E22
E22
E22
E22

Лемана Про
Строительный магазин
Порше Центр
Екатеринбург
Дилер Porsche
Оками Запад,
официальный дилер...
Автосалон
Официальный
дилер BMW КРАФТ
Дилер BMW
Wow House
Торговый центр
визовец
Турба
Магазин
спортивной одежды
0313266
NS
0313264
NS
0313269
NS
0313268
NS
0313270
NS
0313267
NS
0313103
NS
ул. Металлургов
ул. Металлургов
030958
SS
Ново-Московский тракт
Ново-Московский тракт
Ново-Московский тракт
Ново-Московский тракт
Hyundai
Дилер Hyundai
030956
SS
0307177
BB
Ikea
Хозяйственный магазин
Башнефть
030959
SS
0307178
BB
030960
NS
0313468
FL
0313135
NS
АВТОВЕК
Официальный дилер...
Автосалон
Парковка
автомобильная стоянка

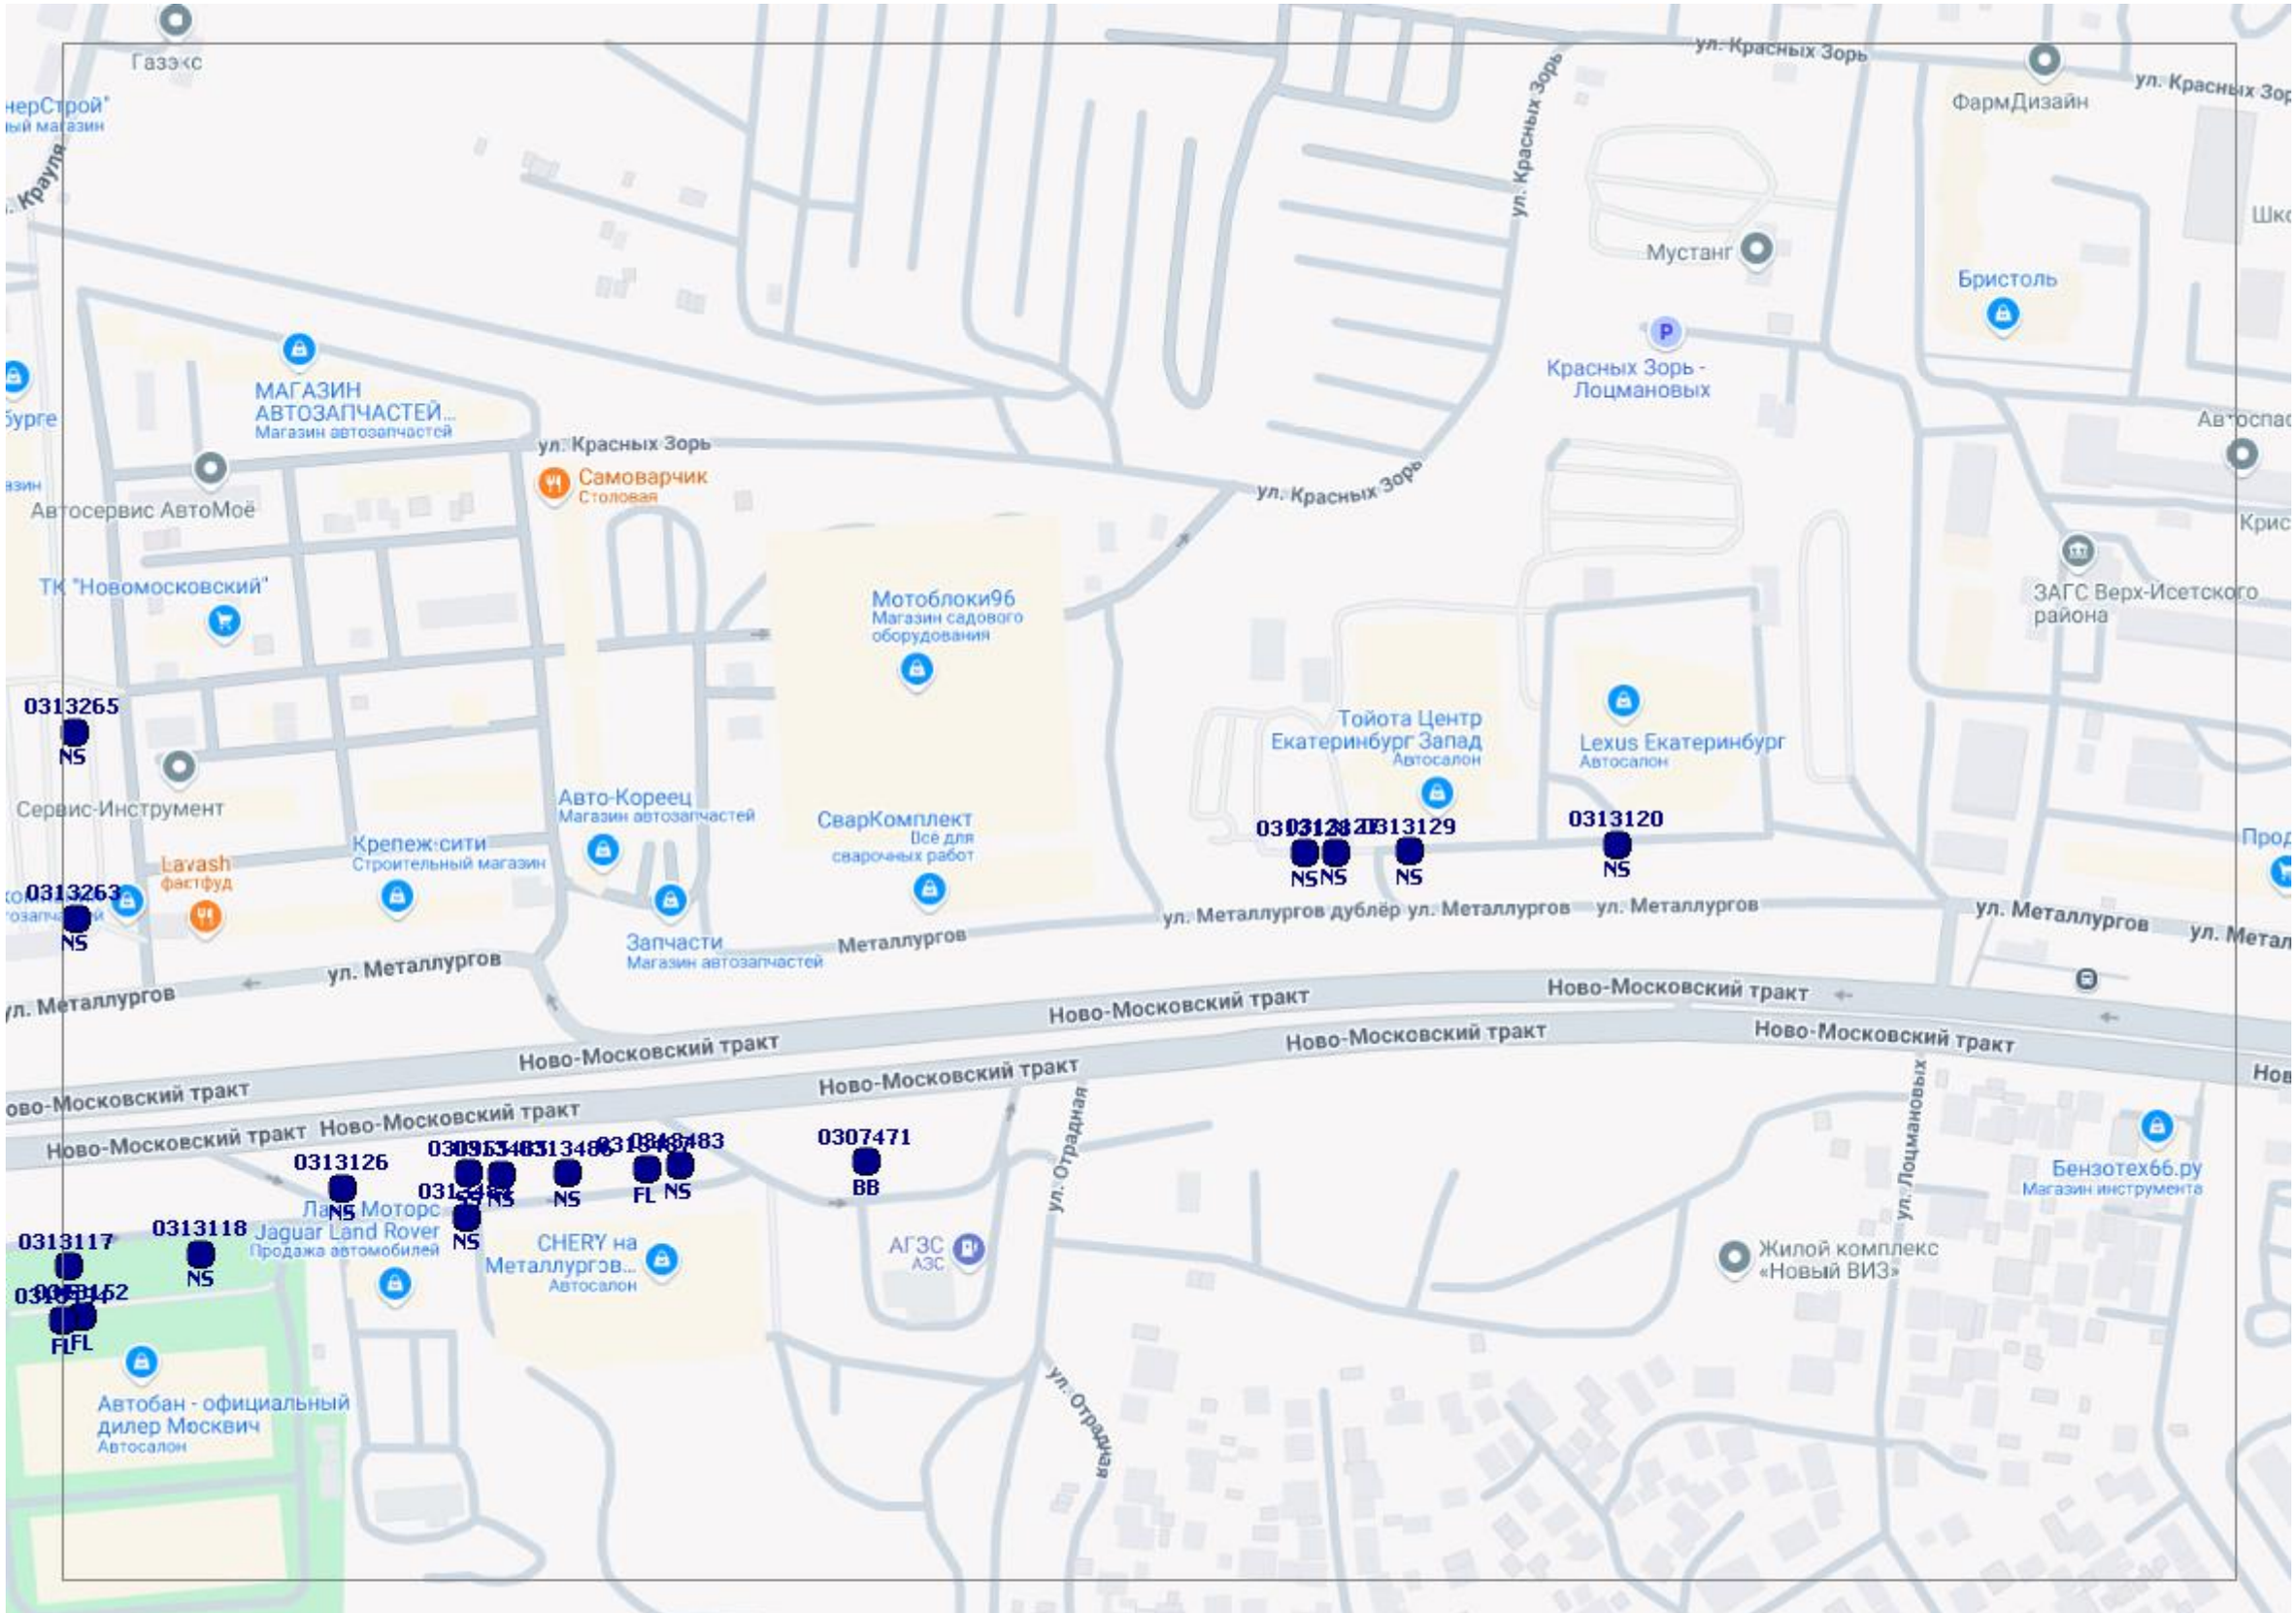
Газэ«с
ул. Красных Зорь
ФармДизайн
Мустанг
Бристоль
Красных Зорь - Лоцмановых
МАГАЗИН АВТОЗАПЧАСТЕЙ...
Магазин автозапчастей
Самоварчик
Столовая
Автосервис АвтоМоё
ТК "Новомосковский"
Мотоблоки96
Магазин садового оборудования
ЗАГС Верх-Исетского района
Тойота Центр Екатеринбург Запад
Автосалон
Lexus Екатеринбург
Автосалон
0313265
NS
Сервис-Инструмент
Авто-Кореец
Магазин автозапчастей
СварКомплект
Всё для сварочных работ
Крепеж:сити
Строительный магазин
Lavash
фастфуд
0313263
0313120
0313129
Запчасти
Магазин автозапчастей
Металлургов
ул. Металлургов дублёр
ул. Металлургов
Ново-Московский тракт
0307471
BB
0313126
0313117
0313118
Jaguar Land Rover
Продажа автомобилей
CHERY на Металлургов...
Автосалон
АГЗС
АЗС
ул. Отрадная
ул. Лоцмановых
Жилой комплекс «Новый ВИЗ»
Бензотех66.ру
Магазин инструмента
Автобан - официальный дилер Москвич
Автосалон

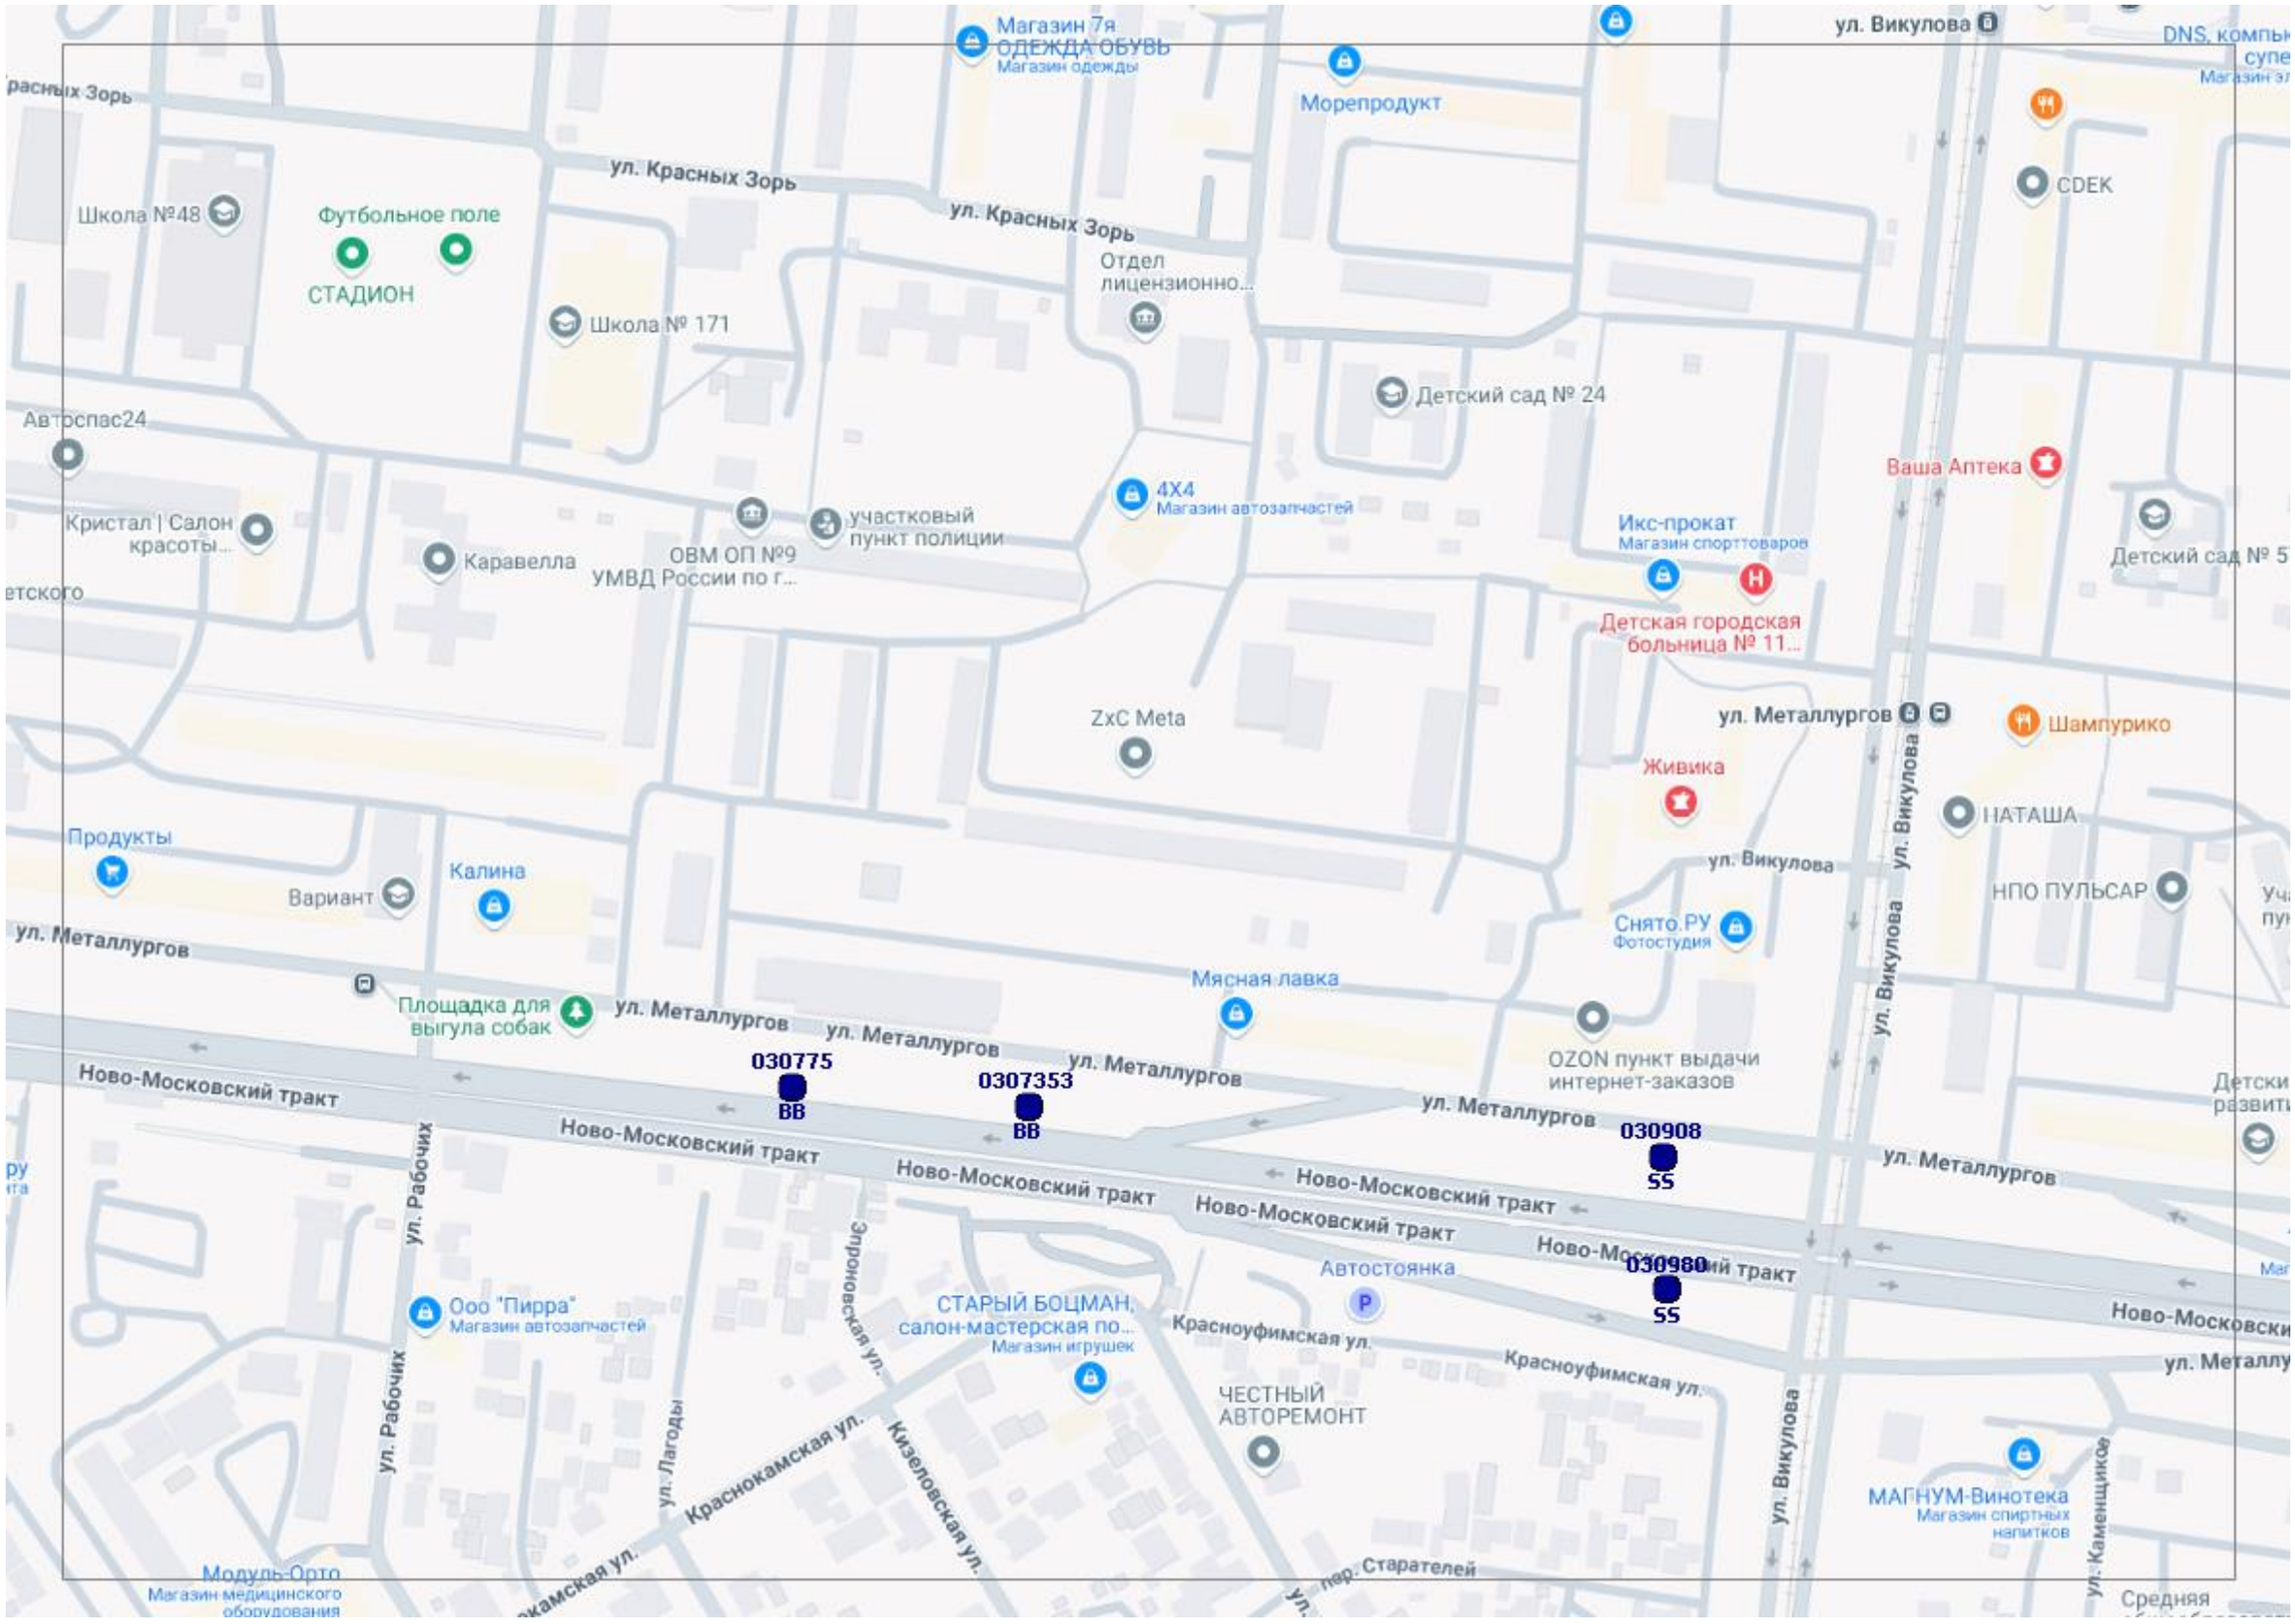
Магазин 7я
ОДЕЖДА ОБУВЬ
Магазин одежды
Морепродукт
ул. Викулова
DNS, компьютерный супе
Магазин эл
ул. Красных Зорь
ул. Красных Зорь
ул. Красных Зорь
Школа №48
Футбольное поле
СТАДИОН
Школа № 171
Отдел лицензионно...
CDEK
Детский сад № 24
Автоспас24
4X4
Магазин автозапчастей
Ваша Аптека
Кристал | Салон красоты...
Каравелла
ОВМ ОП №9 УМВД России по г...
участковый пункт полиции
Икс-прокат
Магазин спорттоваров
Детский сад № 5
Детская городская больница № 11...
ZxC Meta
ул. Металлургов
Шампурико
Живика
НАТАША
ул. Викулова
НПО ПУЛЬСАР
Снято.РУ
Фотостудия
Продукты
Вариант
Калина
ул. Металлургов
Площадка для выгула собак
Мясная лавка
OZON пункт выдачи интернет-заказов
030775
BB
0307353
BB
030908
SS
030980
SS
Ново-Московский тракт
Ново-Московский тракт
Ново-Московский тракт
Ново-Московский тракт
Ново-Московский тракт
Ново-Московский тракт
ул. Рабочих
Ооо "Пирра"
Магазин автозапчастей
Автостоянка
СТАРЫЙ БОЦМАН, салон-мастерская по...
Магазин игрушек
Красноуфимская ул.
Красноуфимская ул.
ЧЕСТНЫЙ АВТОРЕМОНТ
Краснокамская ул.
Кизеловская ул.
ул. Лагоды
Элроновская ул.
МАГНУМ-Винотека
Магазин спиртных напитков
Модуль-Орто
Магазин медицинского оборудования
пер. Старателей
Средняя

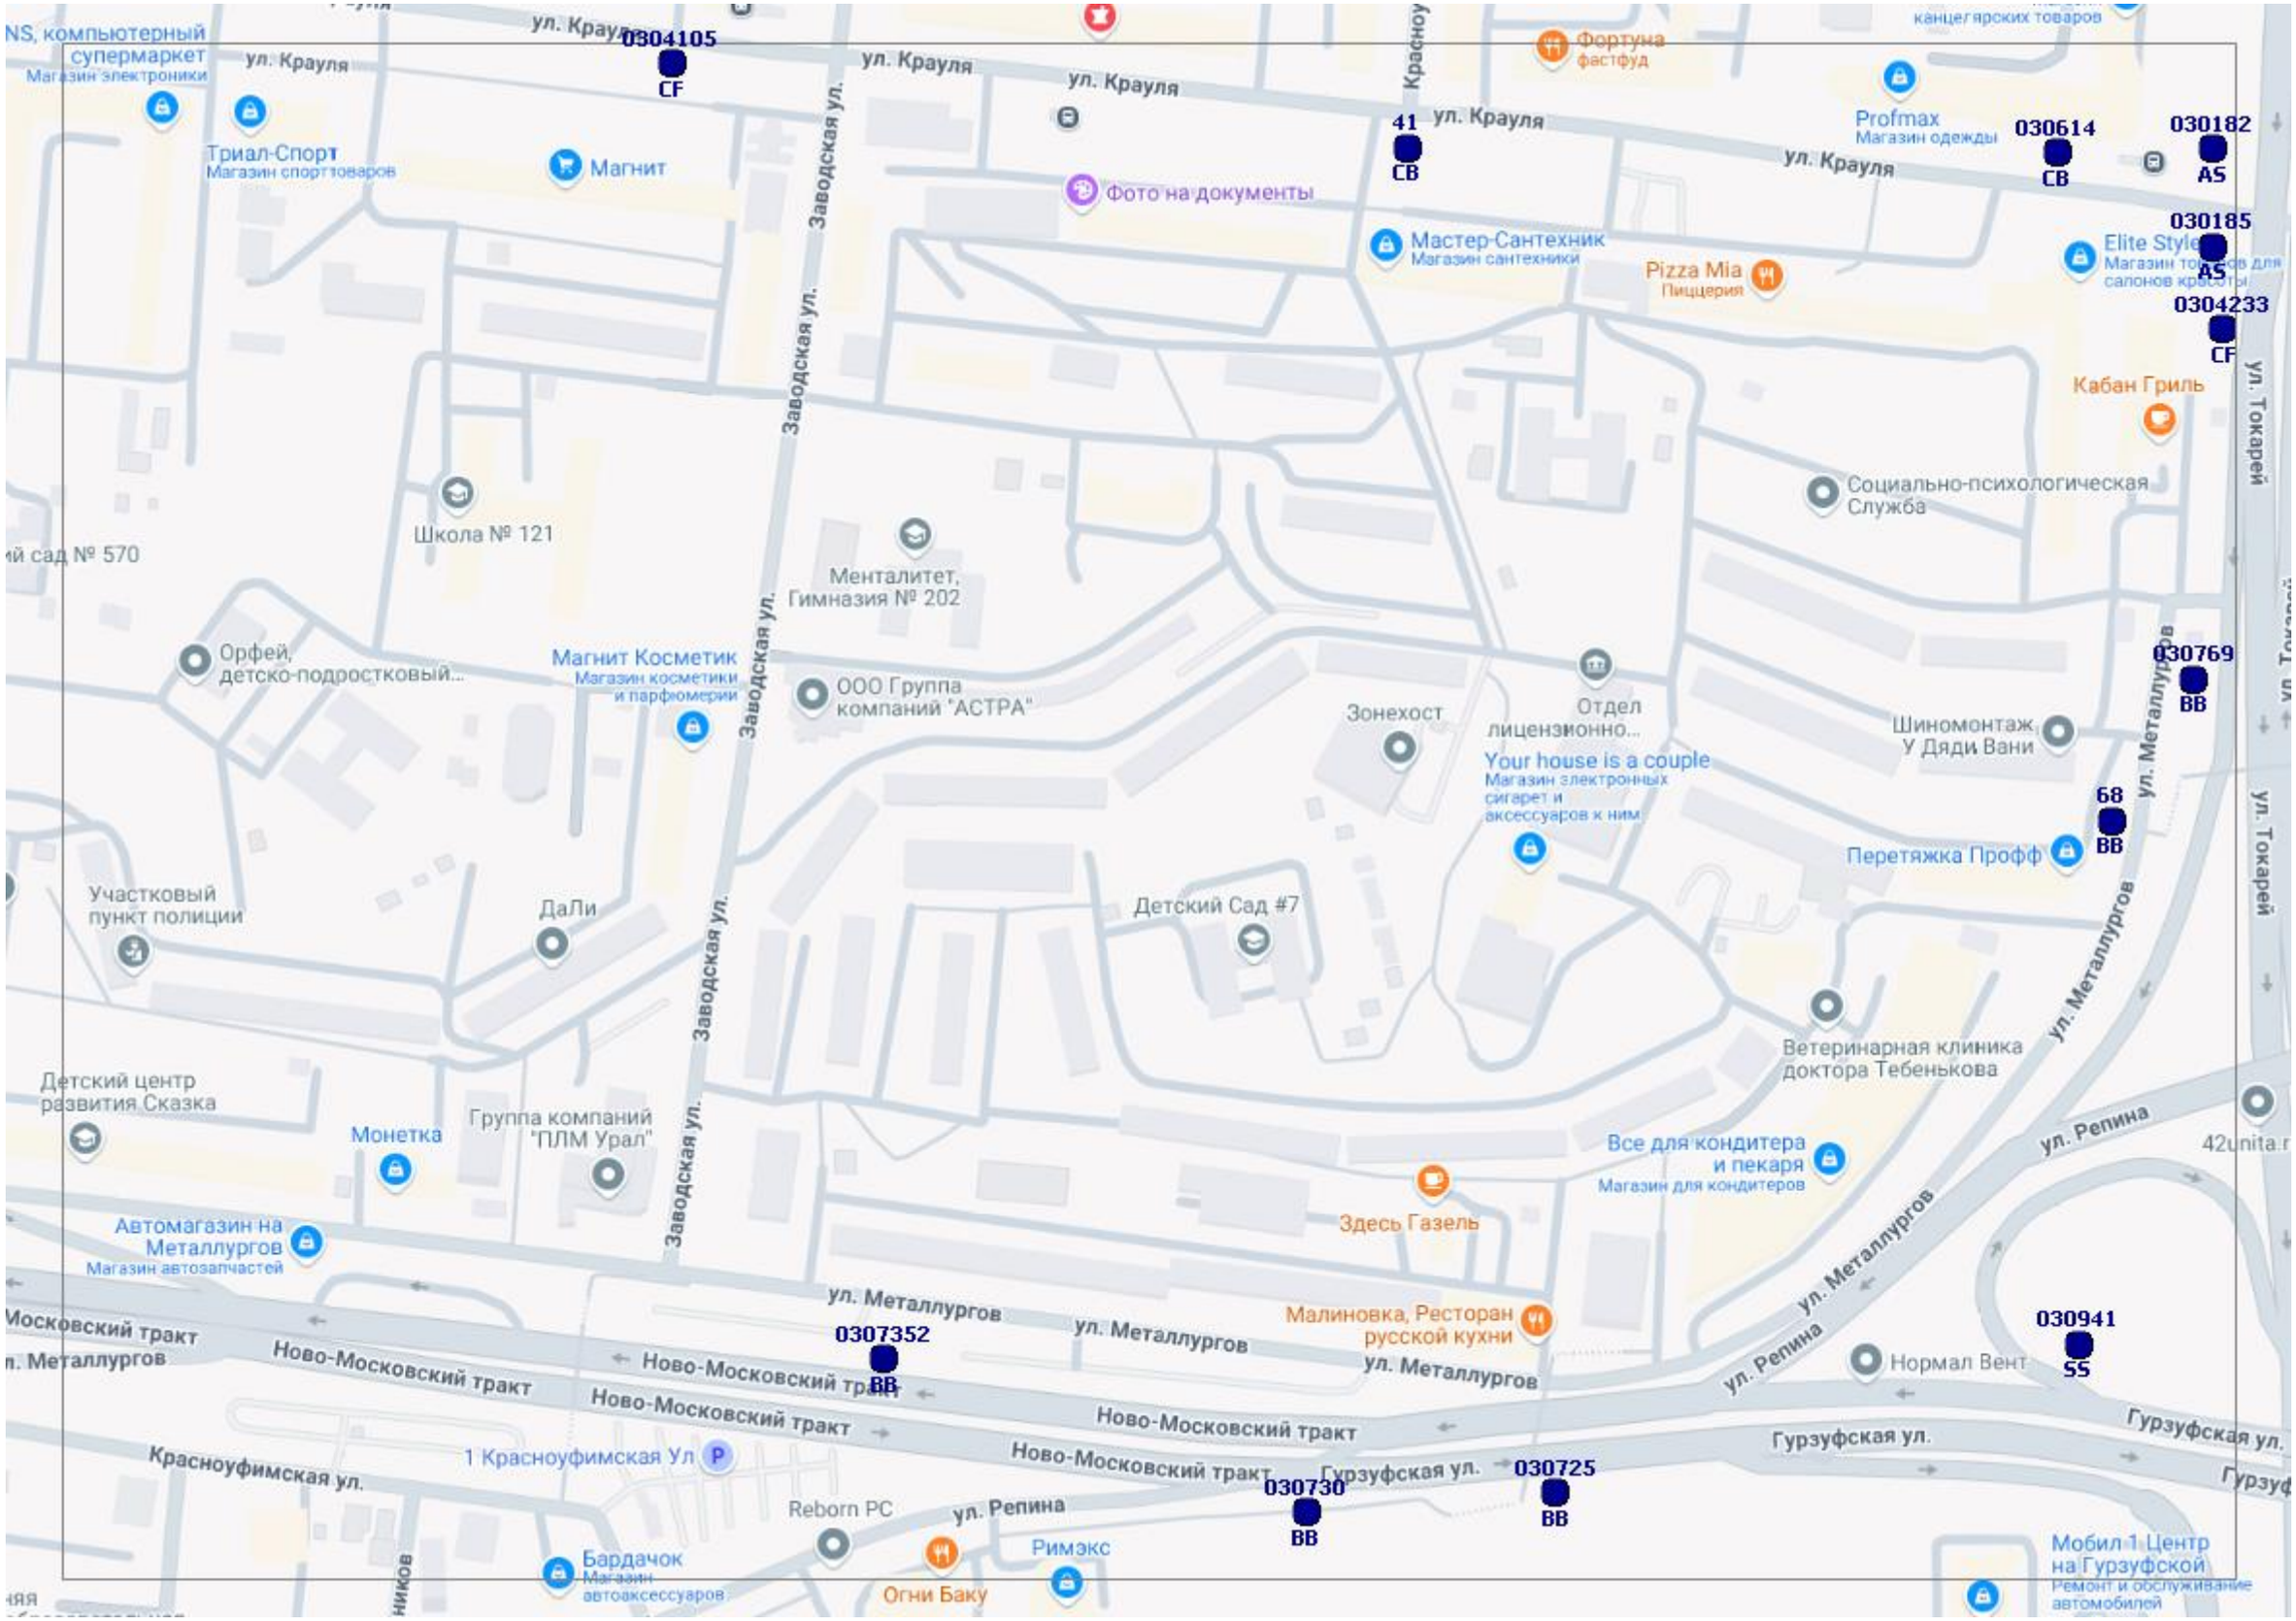
0304105
CF
41
CB
030614
CB
030182
AS
030185
AS
0304233
CF
030769
BB
68
BB
030941
SS
0307352
BB
030730
BB
030725
BB
ул. Крауля
Заводская ул.
Красноу
ул. Металлургов
ул. Репина
ул. Токарей
Ново-Московский тракт
Красноуфимская ул.
Гурзуфская ул.
Фортуна
фастфуд
Profmax
Магазин одежды
Фото на документы
Мастер-Сантехник
Магазин сантехники
Pizza Mia
Пиццерия
Кабан Гриль
Социально-психологическая Служба
Триал-Спорт
Магазин спорттоваров
Магнит
Школа № 121
Менталитет, Гимназия № 202
Орфей, детско-подростковый...
Магнит Косметик
Магазин косметики и парфюмерии
ООО Группа компаний "АСТРА"
Зонехост
Отдел лицензионно...
Your house is a couple
Магазин электронных сигарет и аксессуаров к ним
Шиномонтаж У Дяди Вани
Перетяжка Профф
Участковый пункт полиции
ДаЛи
Детский Сад #7
Ветеринарная клиника доктора Тебенькова
Детский центр развития Сказка
Монетка
Группа компаний "ПЛМ Урал"
Все для кондитера и пекаря
Магазин для кондитеров
Здесь Газель
Автомагазин на Металлургов
Магазин автозапчастей
Малиновка, Ресторан русской кухни
Нормал Вент
1 Красноуфимская Ул
Reborn PC
Бардачок
Магазин автоаксессуаров
Огни Баку
Римэкс
Мобил 1 Центр на Гурзуфской
Ремонт и обслуживание автомобилей

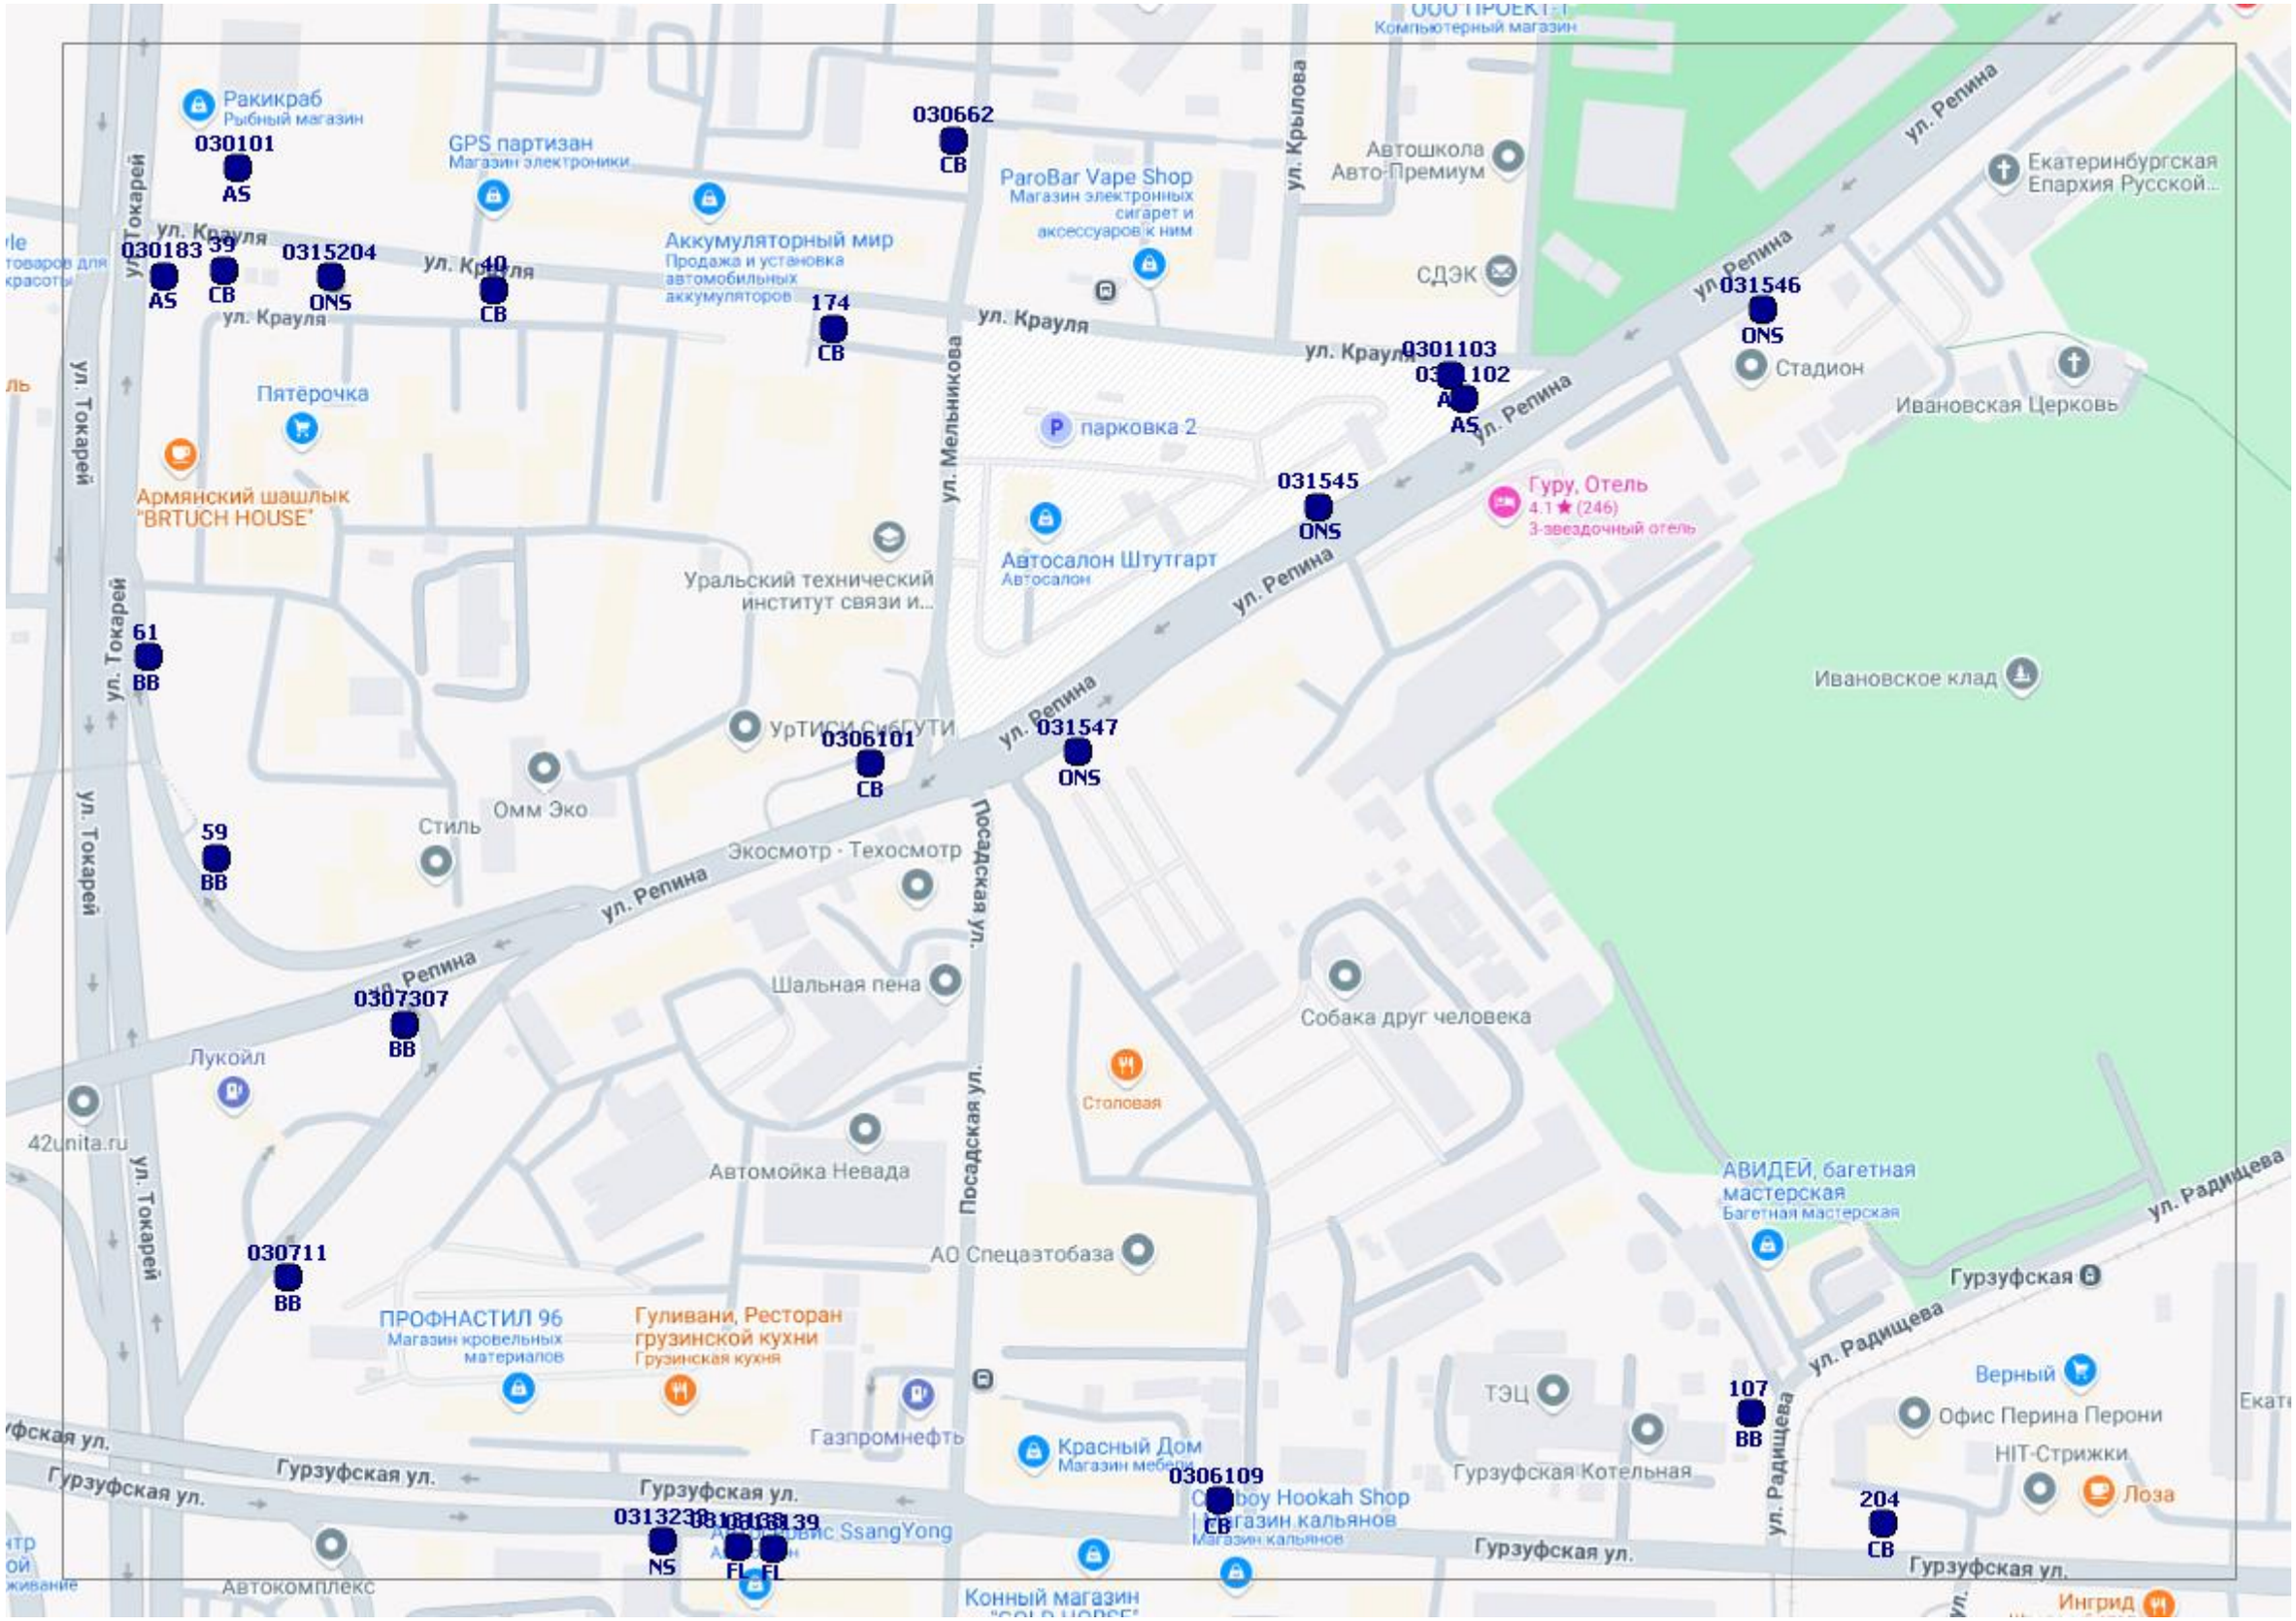
Ракикраб
Рыбный магазин
030101
AS
GPS партизан
Магазин электроники
030662
CB
ParoBar Vape Shop
Магазин электронных сигарет и аксессуаров к ним
Автошкола Авто-Премиум
Компьютерный магазин
Екатеринбургская Епархия Русской...
ул. Репина
ул. Крылова
ул. Токарей
ул. Крауля
030183
AS
39
CB
0315204
ONS
40
CB
Аккумуляторный мир
Продажа и установка автомобильных аккумуляторов
174
CB
СДЭК
031546
ONS
Стадион
Ивановская Церковь
ул. Мельникова
0301103
0301102
AS
Пятёрочка
парковка 2
Армянский шашлык "BRTUCH HOUSE"
031545
ONS
Гуру, Отель
4.1 ★ (246)
3-звездочный отель
Автосалон Штутгарт
Автосалон
Уральский технический институт связи и...
61
BB
Ивановское клад
УрТИСИ СибГУТИ
0306101
CB
031547
ONS
Посадская ул.
59
BB
Стиль
Омм Эко
Экосмотр · Техосмотр
Шальная пена
0307307
BB
Лукойл
Собака друг человека
Столовая
42unita.ru
Автомойка Невада
АВИДЕЙ, багетная мастерская
Багетная мастерская
030711
BB
АО Спецавтобаза
Гурзуфская
ПРОФНАСТИЛ 96
Магазин кровельных материалов
Гуливани, Ресторан грузинской кухни
Грузинская кухня
ТЭЦ
107
BB
Верный
Офис Перина Перони
НІТ-Стрижки
Газпромнефть
Красный Дом
Магазин мебели
0306109
CB
Гурзуфская Котельная
Лоза
204
CB
Гурзуфская ул.
Автокомплекс
Конный магазин
Ингрид

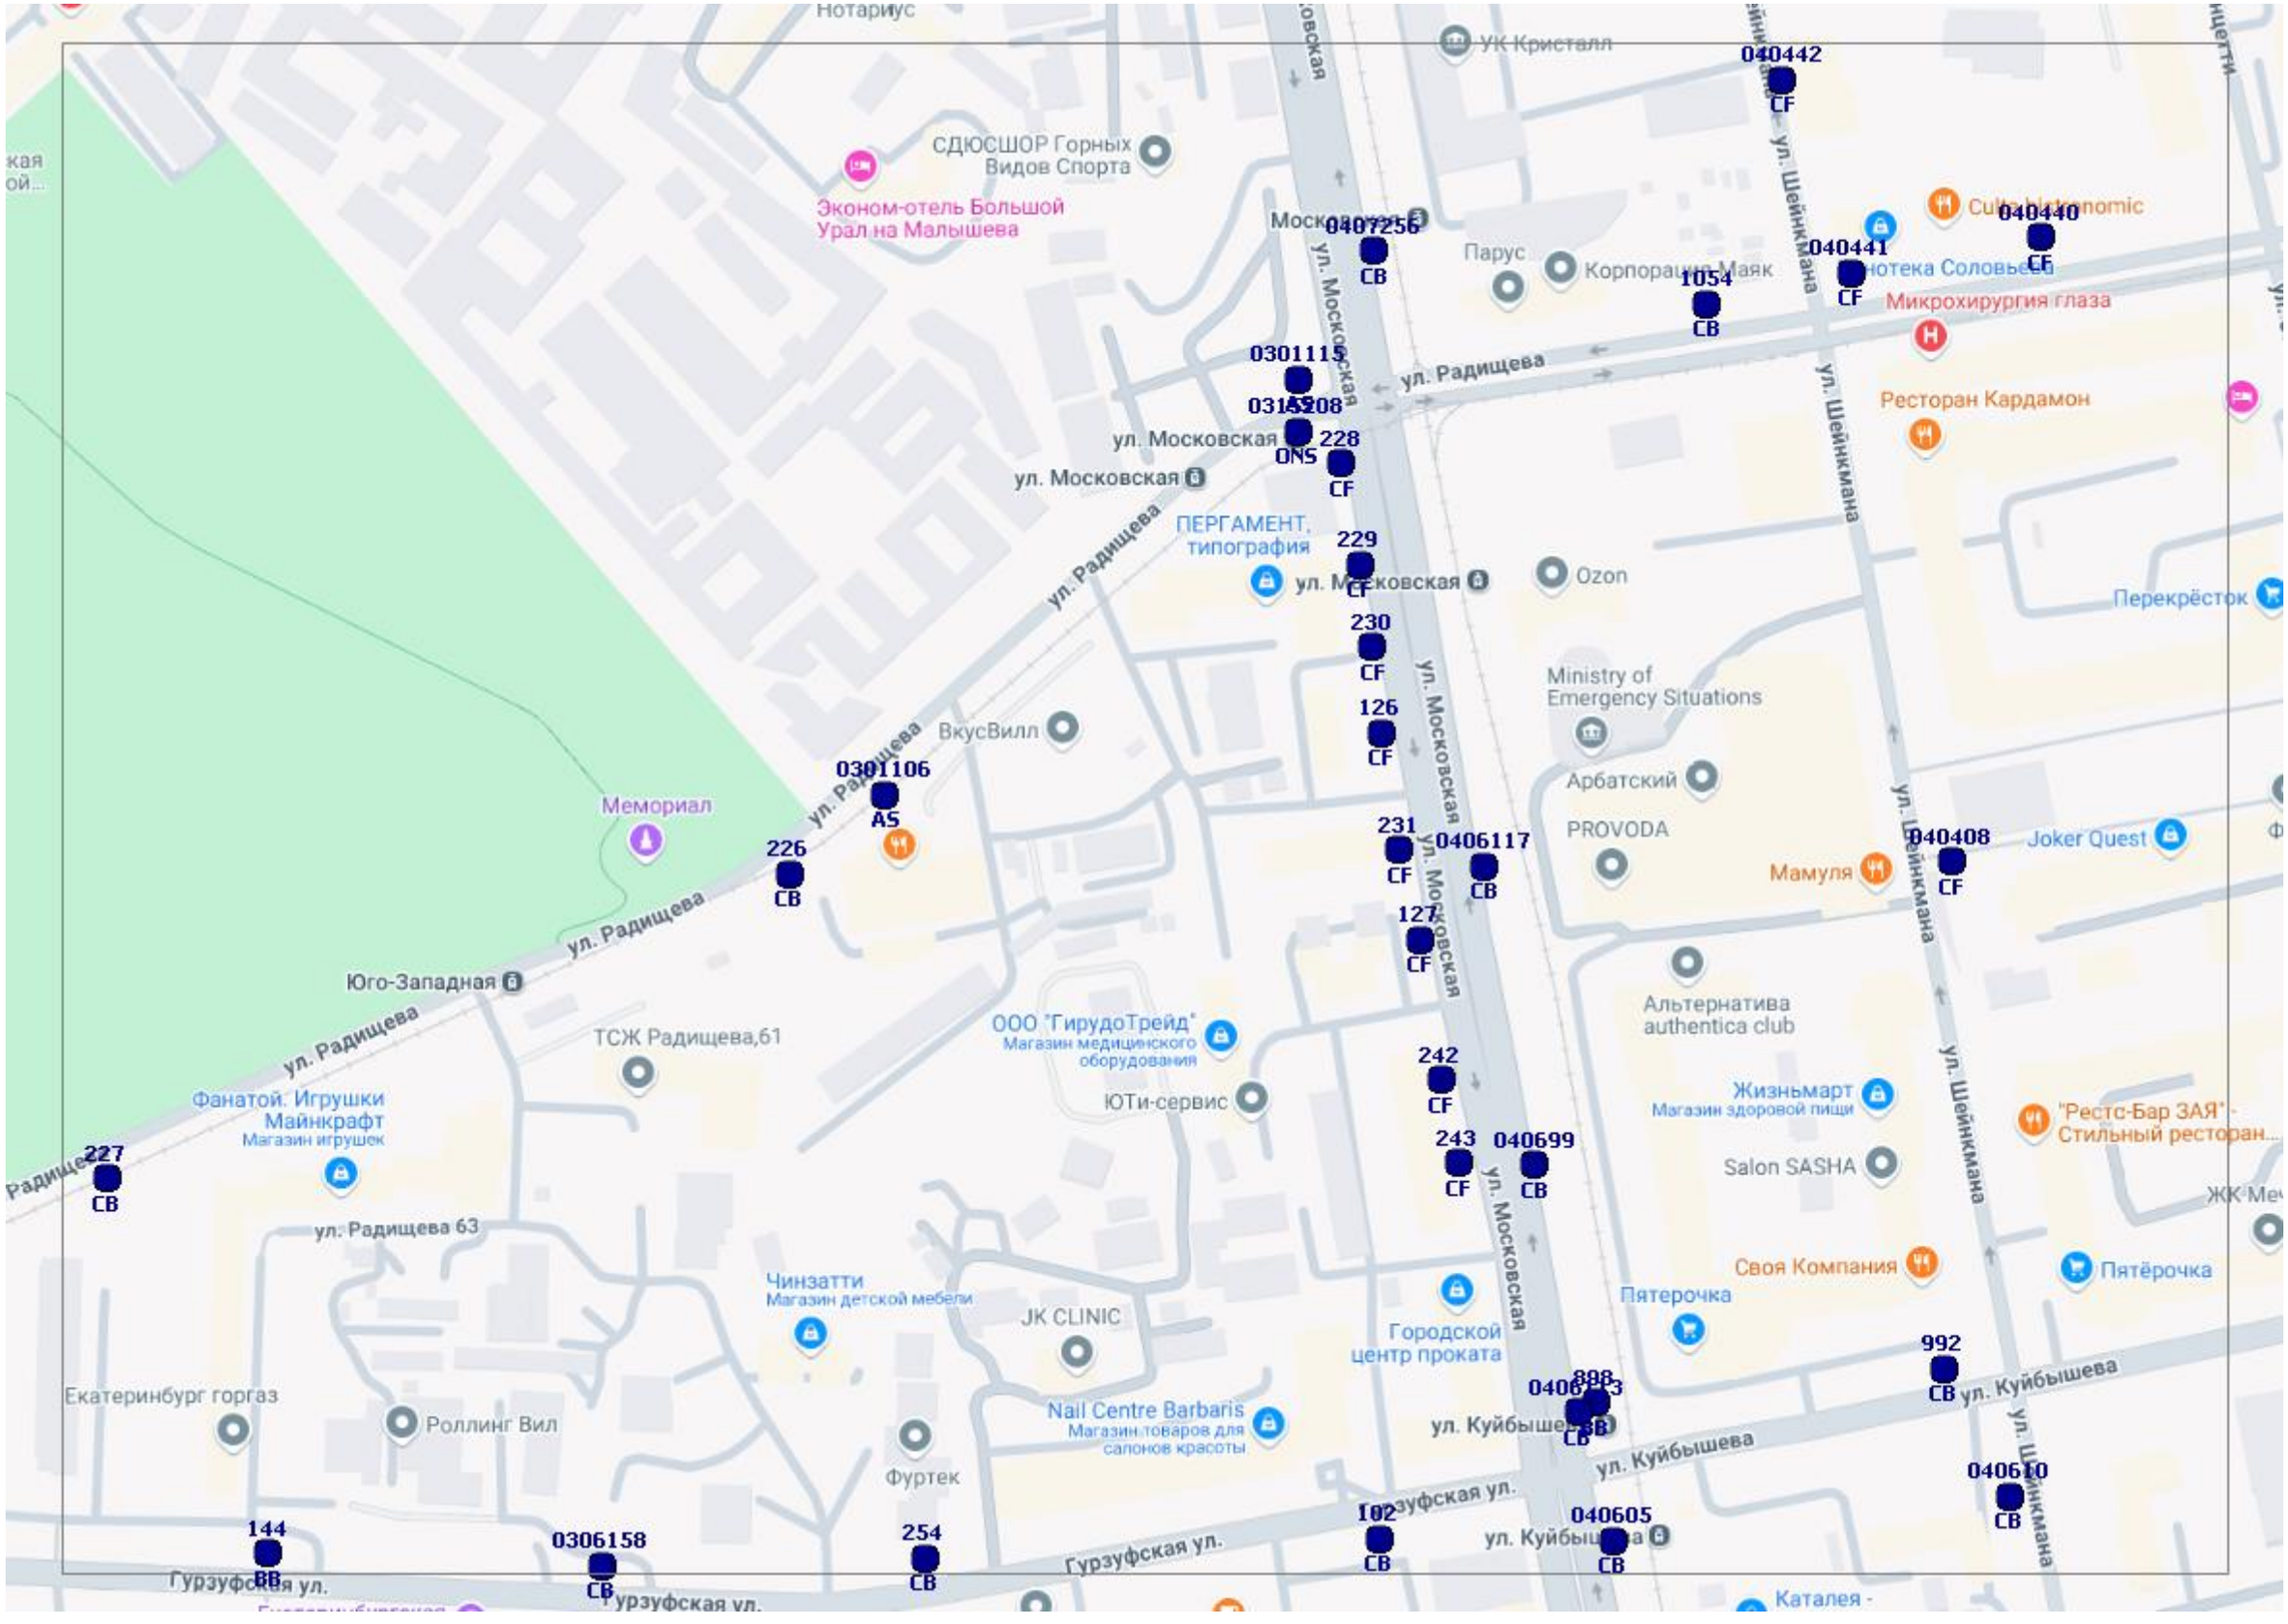
Нотариус
УК Кристалл
СДЮСШОР Горных Видов Спорта
Эконом-отель Большой Урал на Малышева
ул. Московская
ул. Шейнкмана
040442
CF
040440
CF
040441
CF
Парус
Корпорация Маяк
1054
CB
Микрохирургия глаза
Ресторан Кардамон
ул. Радищева
0407256
CB
0301115
AS
0315208
ONS
228
CF
ул. Московская
ПЕРГАМЕНТ, типография
229
CF
230
CF
126
CF
Ozon
Ministry of Emergency Situations
Перекрёсток
ВкусВилл
0301106
AS
226
CB
Мемориал
231
CF
0406117
CB
127
CF
PROVODA
040408
CF
Joker Quest
Мамуля
Альтернатива authentica club
Юго-Западная
ТСЖ Радищева,61
ООО "ГирудоТрейд" Магазин медицинского оборудования
ЮТи-сервис
242
CF
243
CF
040699
CB
Жизньмарт Магазин здоровой пищи
Salon SASHA
"Рестс-Бар ЗАЯ" - Стильный ресторан...
Фанатой. Игрушки Майнкрафт Магазин игрушек
227
CB
ул. Радищева 63
Своя Компания
Пятёрочка
Чинзатти Магазин детской мебели
JK CLINIC
Городской центр проката
992
CB
ул. Куйбышева
898
CB
Екатеринбург горгаз
Роллинг Вил
Nail Centre Barbaris Магазин товаров для салонов красоты
Фуртек
040610
CB
144
BB
0306158
CB
254
CB
Гурзуфская ул.
102
CB
040605
CB

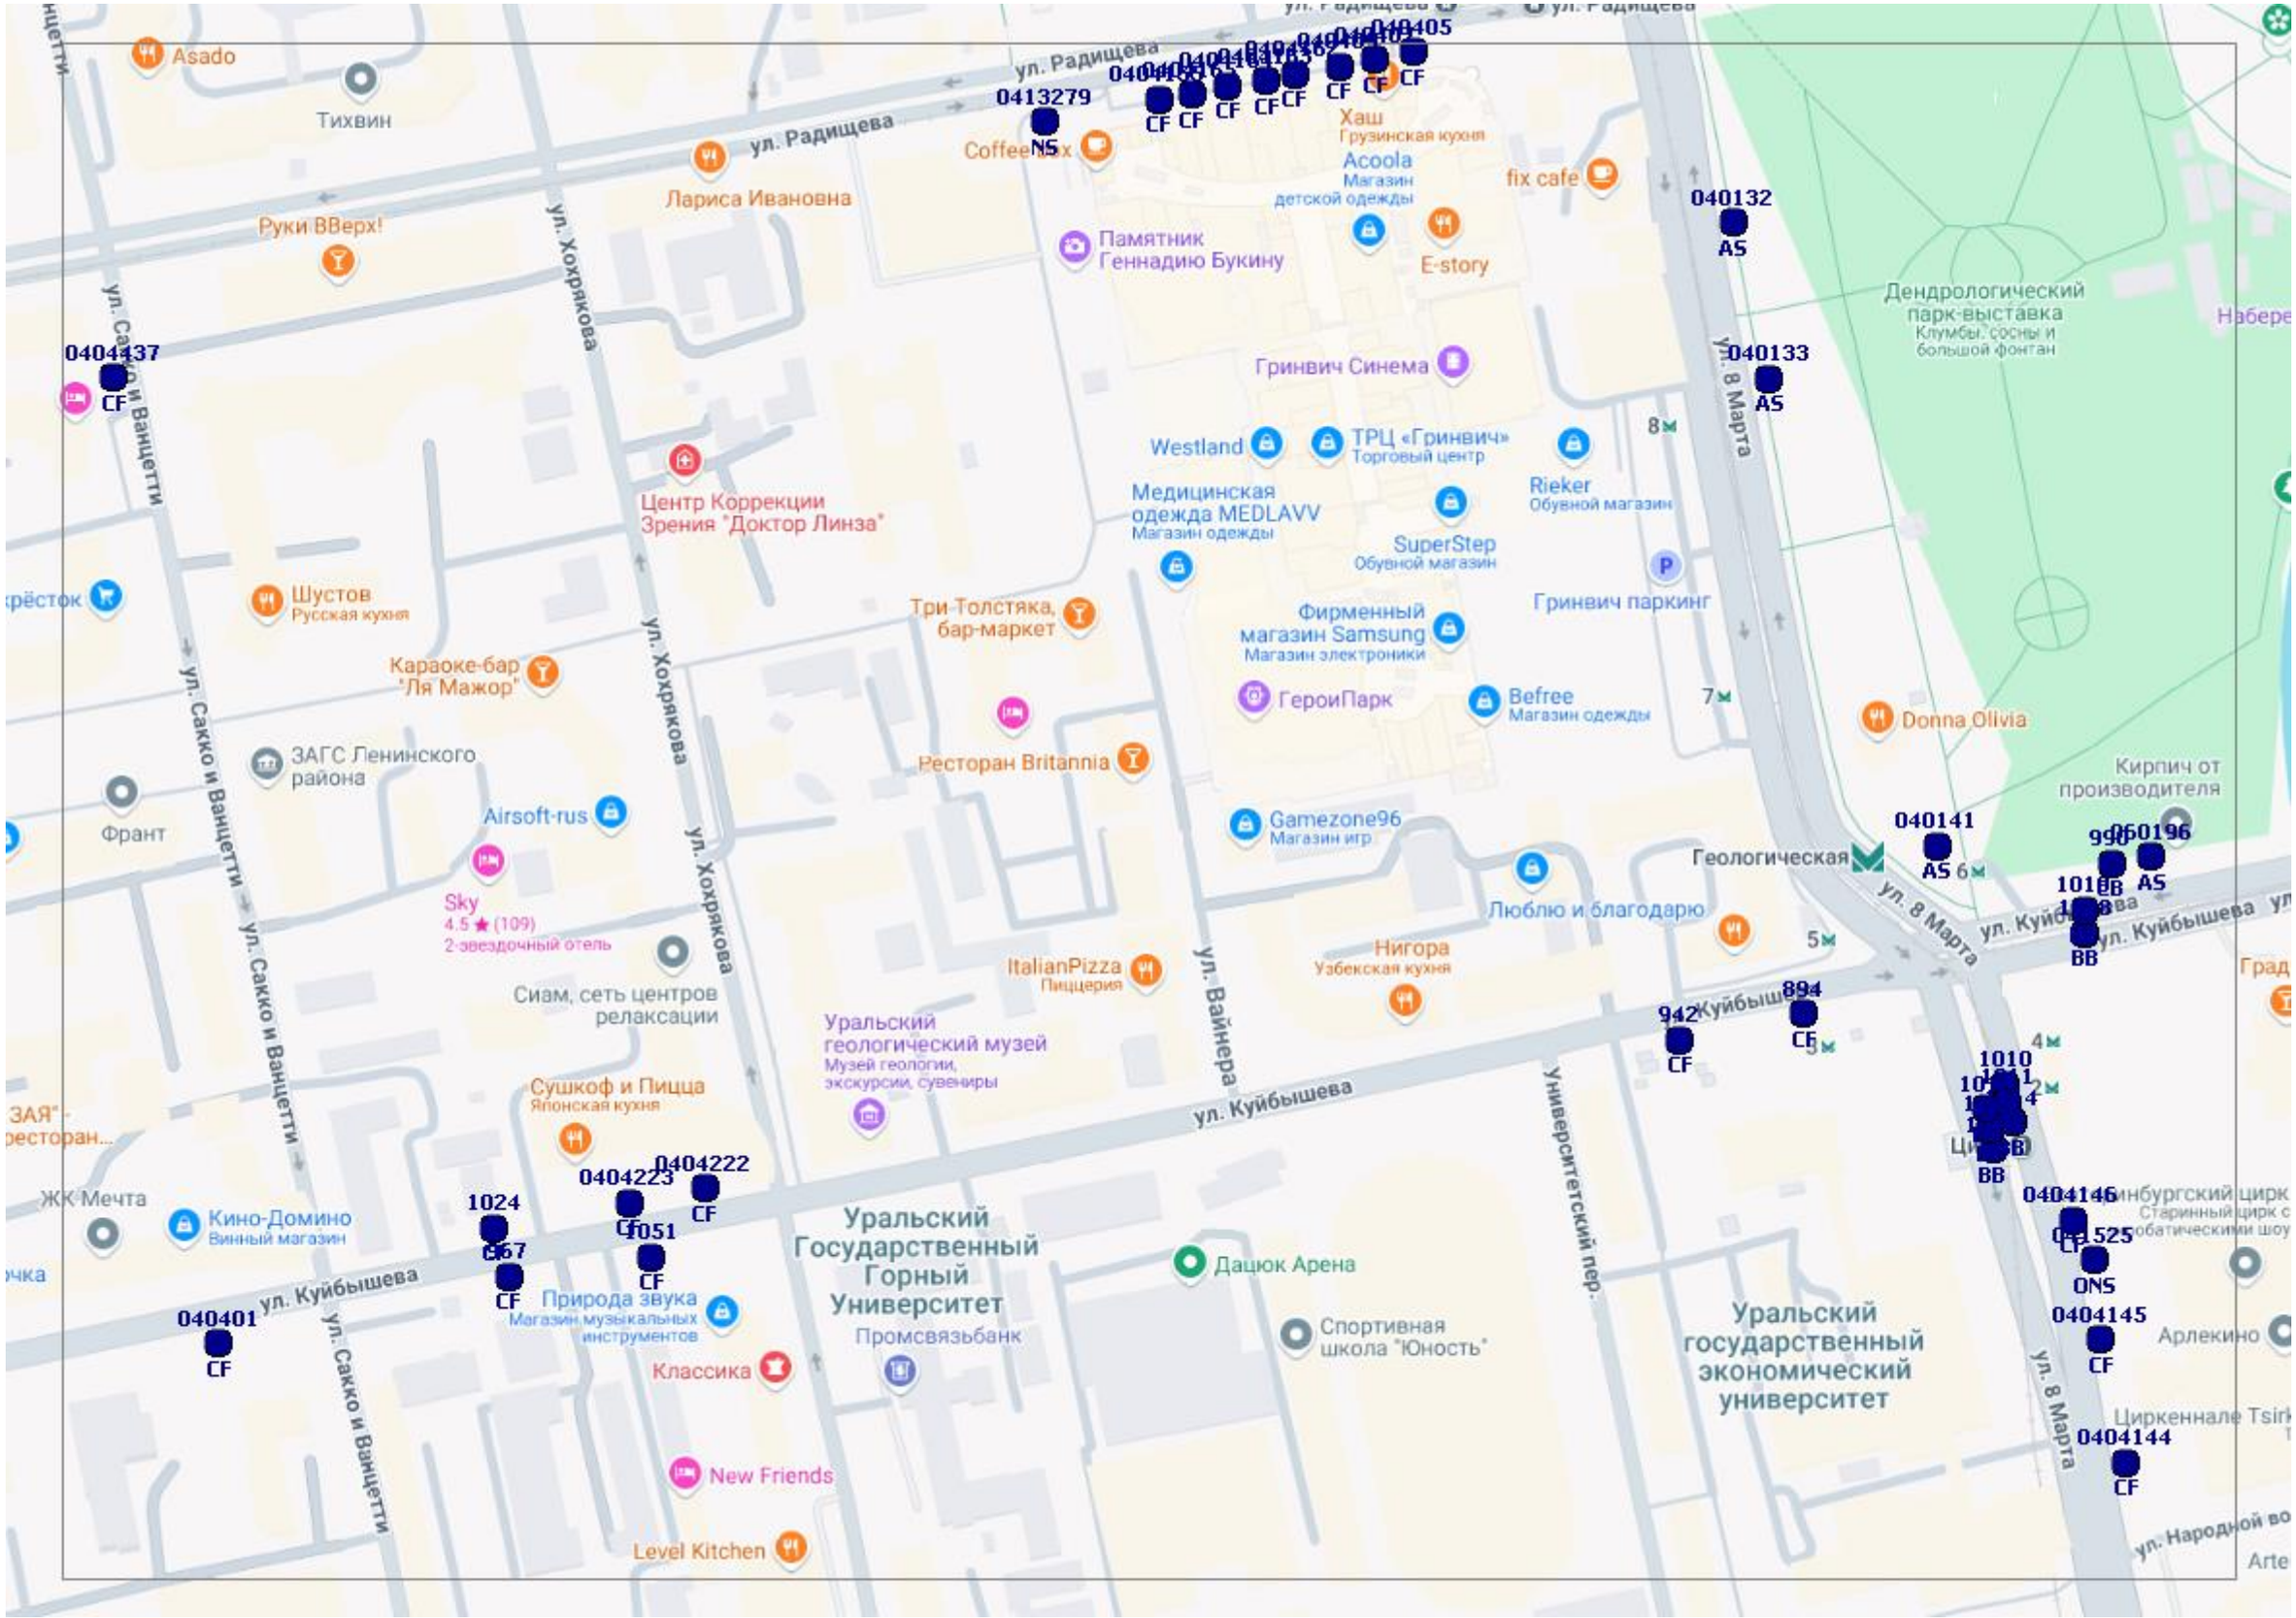
Asado
Тихвин
ул. Радищева
Лариса Ивановна
Руки ВВерх!
ул. Сакко и Ванцетти
ул. Хохрякова
0404137
CF
0413279
NS
Coffee Box
Хаш
Грузинская кухня
Acoola
Магазин детской одежды
fix cafe
Памятник Геннадию Букину
E-story
040132
AS
040133
AS
Дендрологический парк-выставка
Клумбы, сосны и большой фонтан
Гринвич Синема
Westland
ТРЦ «Гринвич»
Торговый центр
Rieker
Обувной магазин
Медицинская одежда MEDLAVV
Магазин одежды
SuperStep
Обувной магазин
Гринвич паркинг
Центр Коррекции Зрения "Доктор Линза"
Шустов
Русская кухня
Три Толстяка, бар-маркет
Фирменный магазин Samsung
Магазин электроники
Караоке-бар "Ля Мажор"
ГероиПарк
Befree
Магазин одежды
Donna Olivia
ЗАГС Ленинского района
Ресторан Britannia
Кирпич от производителя
Франт
Airsoft-rus
Gamezone96
Магазин игр
040141
AS
Геологическая
Sky
4.5 ★ (109)
2-звездочный отель
Люблю и благодарю
Сиам, сеть центров релаксации
ItalianPizza
Пиццерия
Нигора
Узбекская кухня
ул. Куйбышева
Уральский геологический музей
Музей геологии, экскурсии, сувениры
Сушкоф и Пицца
Японская кухня
0404222
0404223
CF
1024
CF
1051
CF
894
CF
942
CF
ЖК Мечта
Кино-Домино
Винный магазин
Природа звука
Магазин музыкальных инструментов
Уральский Государственный Горный Университет
Промсвязьбанк
Дацюк Арена
Спортивная школа "Юность"
Уральский государственный экономический университет
ул. Вайнера
Университетский пер.
0404146
CF
525
ONS
0404145
CF
Арлекино
0404144
CF
Классика
New Friends
Level Kitchen
040401
CF

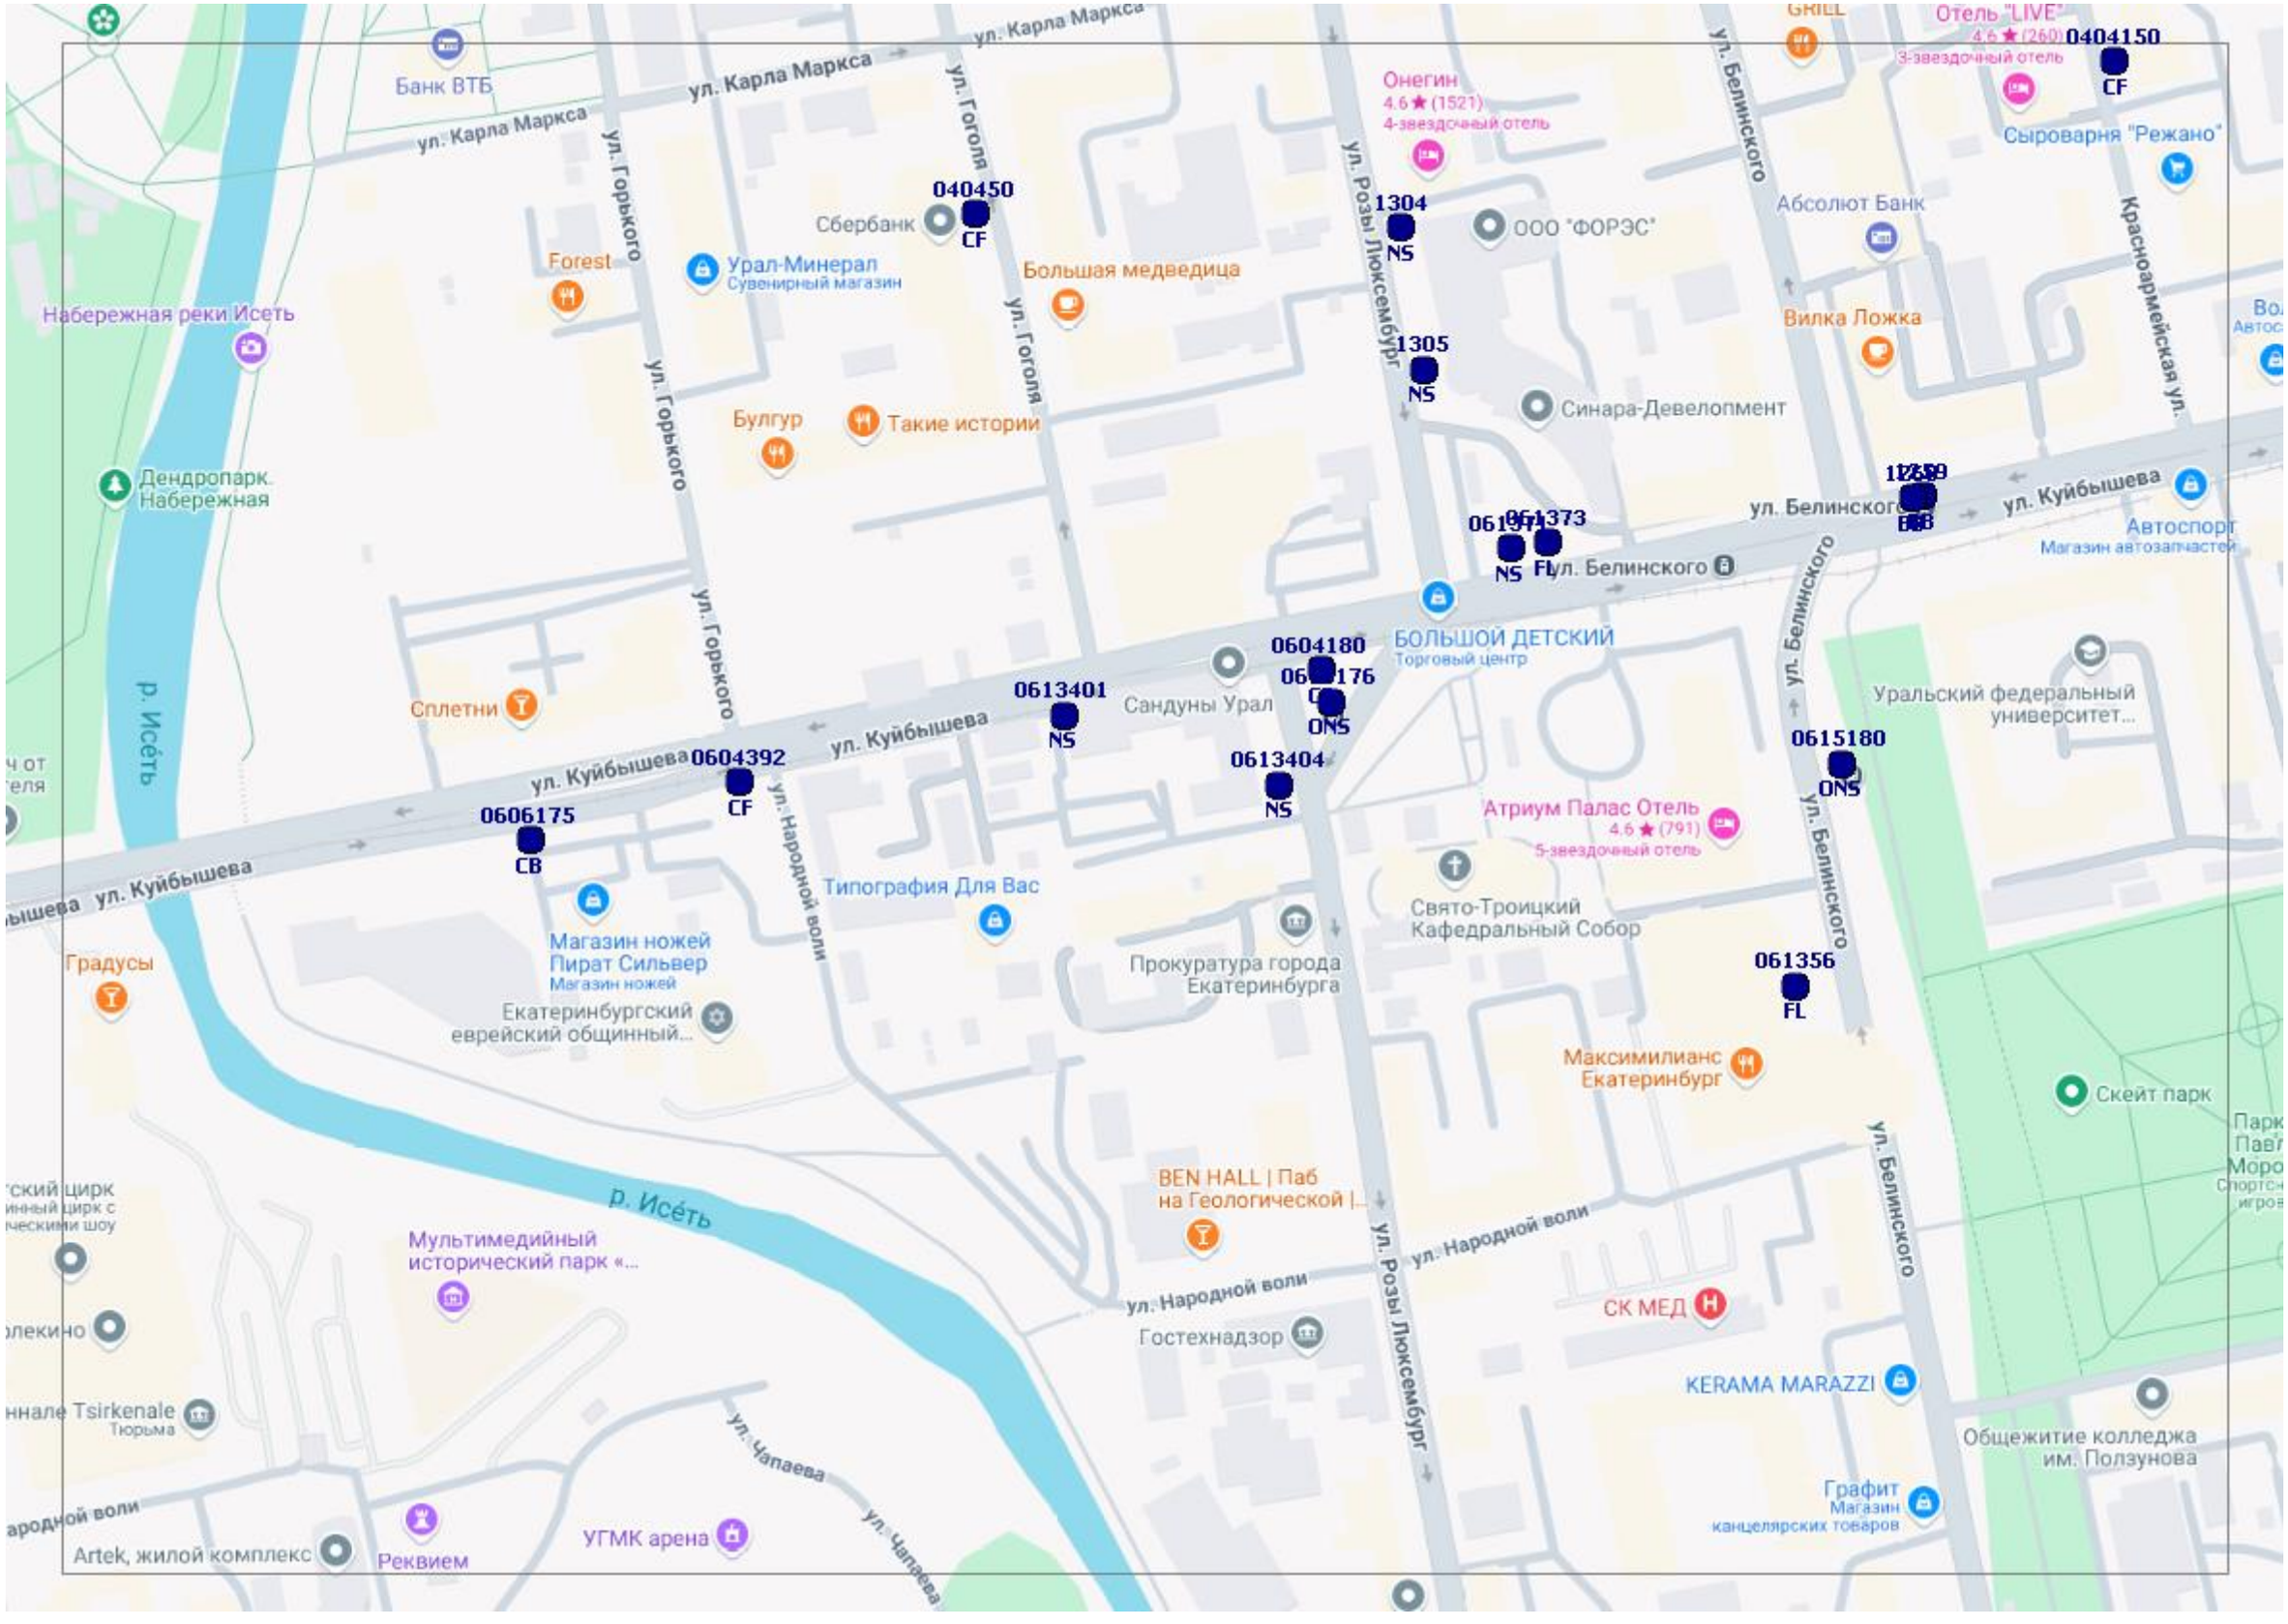
ул. Карла Маркса
ул. Горького
ул. Гоголя
ул. Розы Люксембург
ул. Белинского
ул. Куйбышева
ул. Народной воли
ул. Чапаева
Набережная реки Исеть
р. Исе́ть
Банк ВТБ
Сбербанк
Forest
Урал-Минерал
Сувенирный магазин
Большая медведица
Онегин
4.6 ★ (1521)
4-звездочный отель
ООО "ФОРЭС"
Отель "LIVE"
4.6 ★ (260)
3-звездочный отель
Сыроварня "Режано"
Абсолют Банк
Вилка Ложка
Синара-Девелопмент
Булгур
Такие истории
Дендропарк Набережная
Автоспорт
Магазин автозапчастей
БОЛЬШОЙ ДЕТСКИЙ
Торговый центр
Сандуны Урал
Сплетни
Уральский федеральный университет...
Атриум Палас Отель
4.6 ★ (791)
5-звездочный отель
Свято-Троицкий Кафедральный Собор
Прокуратура города Екатеринбурга
Типография Для Вас
Магазин ножей Пират Сильвер
Магазин ножей
Екатеринбургский еврейский общинный...
Градусы
Максимилианс Екатеринбург
Скейт парк
BEN HALL | Паб на Геологической |...
Гостехнадзор
СК МЕД
KERAMA MARAZZI
Общежитие колледжа им. Ползунова
Графит
Магазин канцелярских товаров
Мультимедийный исторический парк «...
УГМК арена
Реквием
Artek, жилой комплекс
Tsirkenale
Тюрьма
0404150 CF
040450 CF
1304 NS
1305 NS
061373 FL
061356 FL
0604180
0613401 NS
0604392 CF
0606175 CB
0613404 NS
0615180 ONS

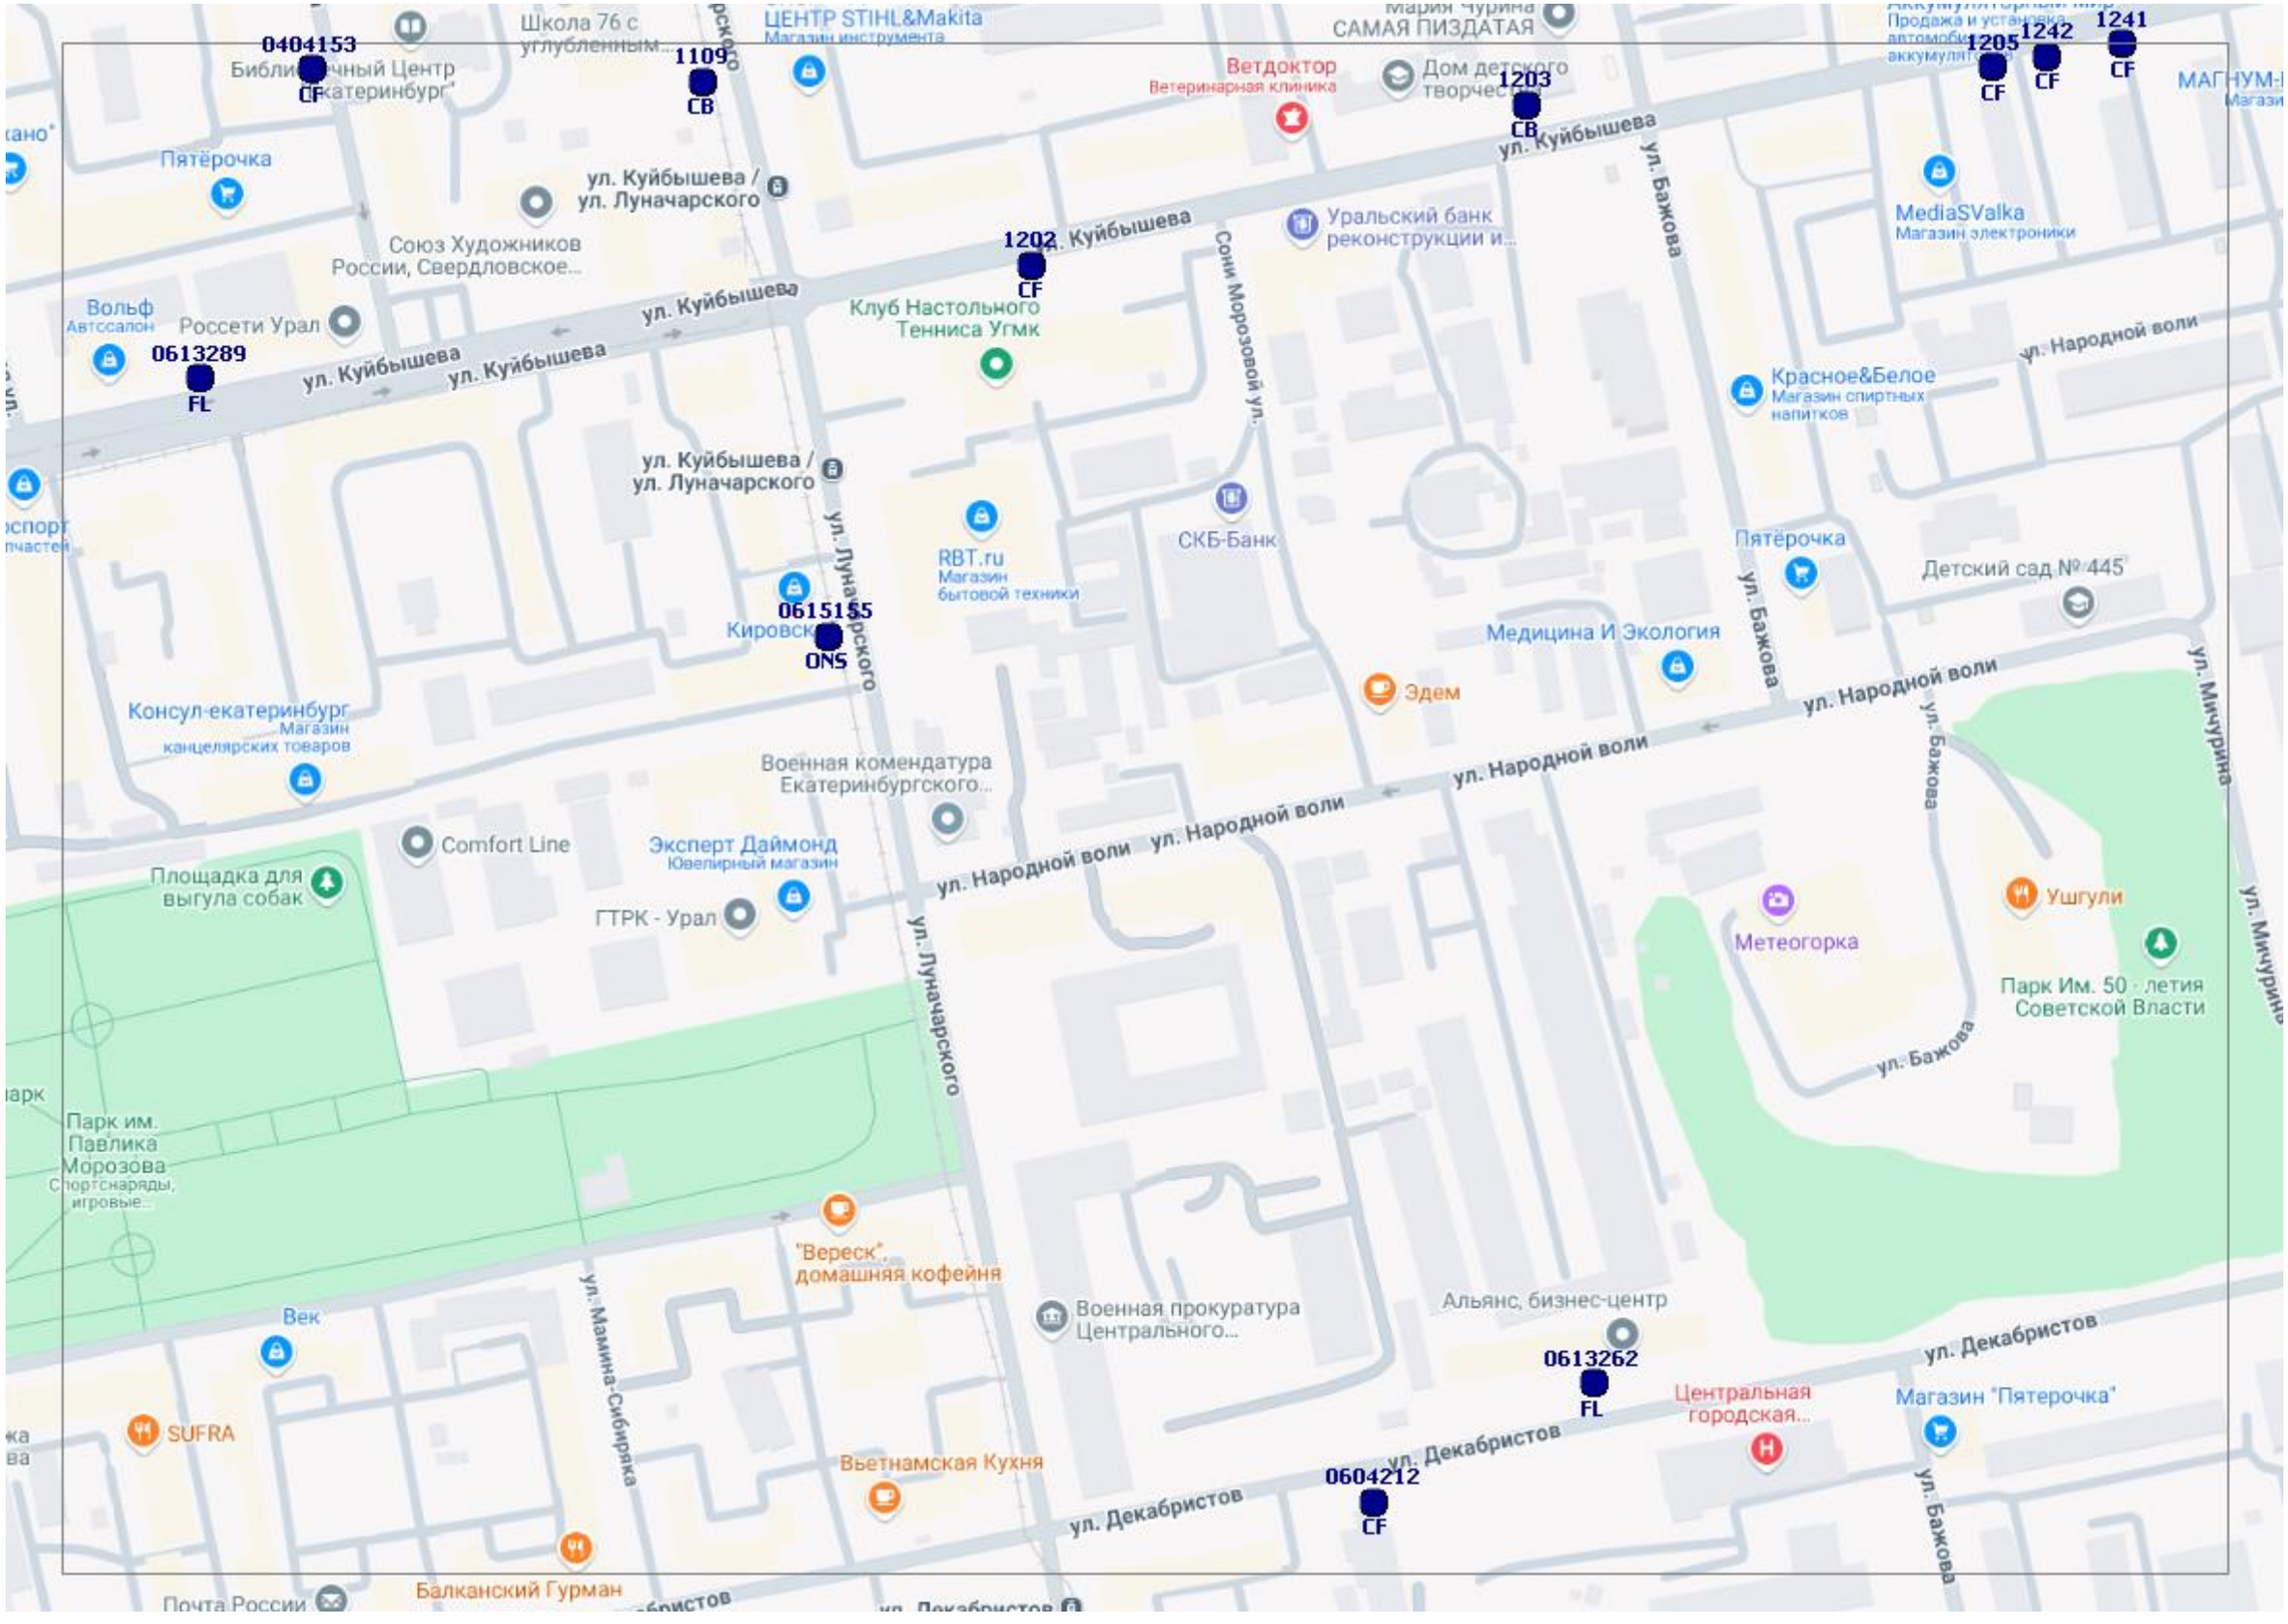
0404153
CF
1109
CB
1202
CF
1203
CB
1205
CF
1242
CF
1241
CF
0613289
FL
0615155
ONS
0613262
FL
0604212
CF
ул. Куйбышева
ул. Куйбышева
ул. Куйбышева
ул. Куйбышева
ул. Куйбышева / ул. Луначарского
ул. Куйбышева / ул. Луначарского
ул. Луначарского
ул. Луначарского
ул. Бажова
ул. Бажова
ул. Бажова
ул. Народной воли
ул. Народной воли
ул. Народной воли
ул. Народной воли
ул. Мичурина
ул. Маминa-Сибиряка
ул. Декабристов
ул. Декабристов
Сони Морозовой ул.
ЦЕНТР STIHL&Makita
Магазин инструмента
Школа 76 с углубленным...
Ветдоктор
Ветеринарная клиника
Дом детского творчества
Мария Чурина САМАЯ ПИЗДАТАЯ
Пятёрочка
Союз Художников России, Свердловское...
Вольф
Автосалон
Россети Урал
Клуб Настольного Тенниса Угмк
Уральский банк реконструкции и...
MediaSValka
Магазин электроники
Красное&Белое
Магазин спиртных напитков
RBT.ru
Магазин бытовой техники
СКБ-Банк
Пятёрочка
Детский сад № 445
Медицина И Экология
Эдем
Консул-екатеринбург
Магазин канцелярских товаров
Военная комендатура Екатеринбургского...
Comfort Line
Эксперт Даймонд
Ювелирный магазин
ГТРК - Урал
Площадка для выгула собак
Парк им. Павлика Морозова
Спортснаряды, игровые...
Метеогорка
Ушгули
Парк Им. 50 - летия Советской Власти
"Вереск", домашняя кофейня
Век
SUFRA
Вьетнамская Кухня
Балканский Гурман
Почта России
Военная прокуратура Центрального...
Альянс, бизнес-центр
Центральная городская...
Магазин "Пятерочка"

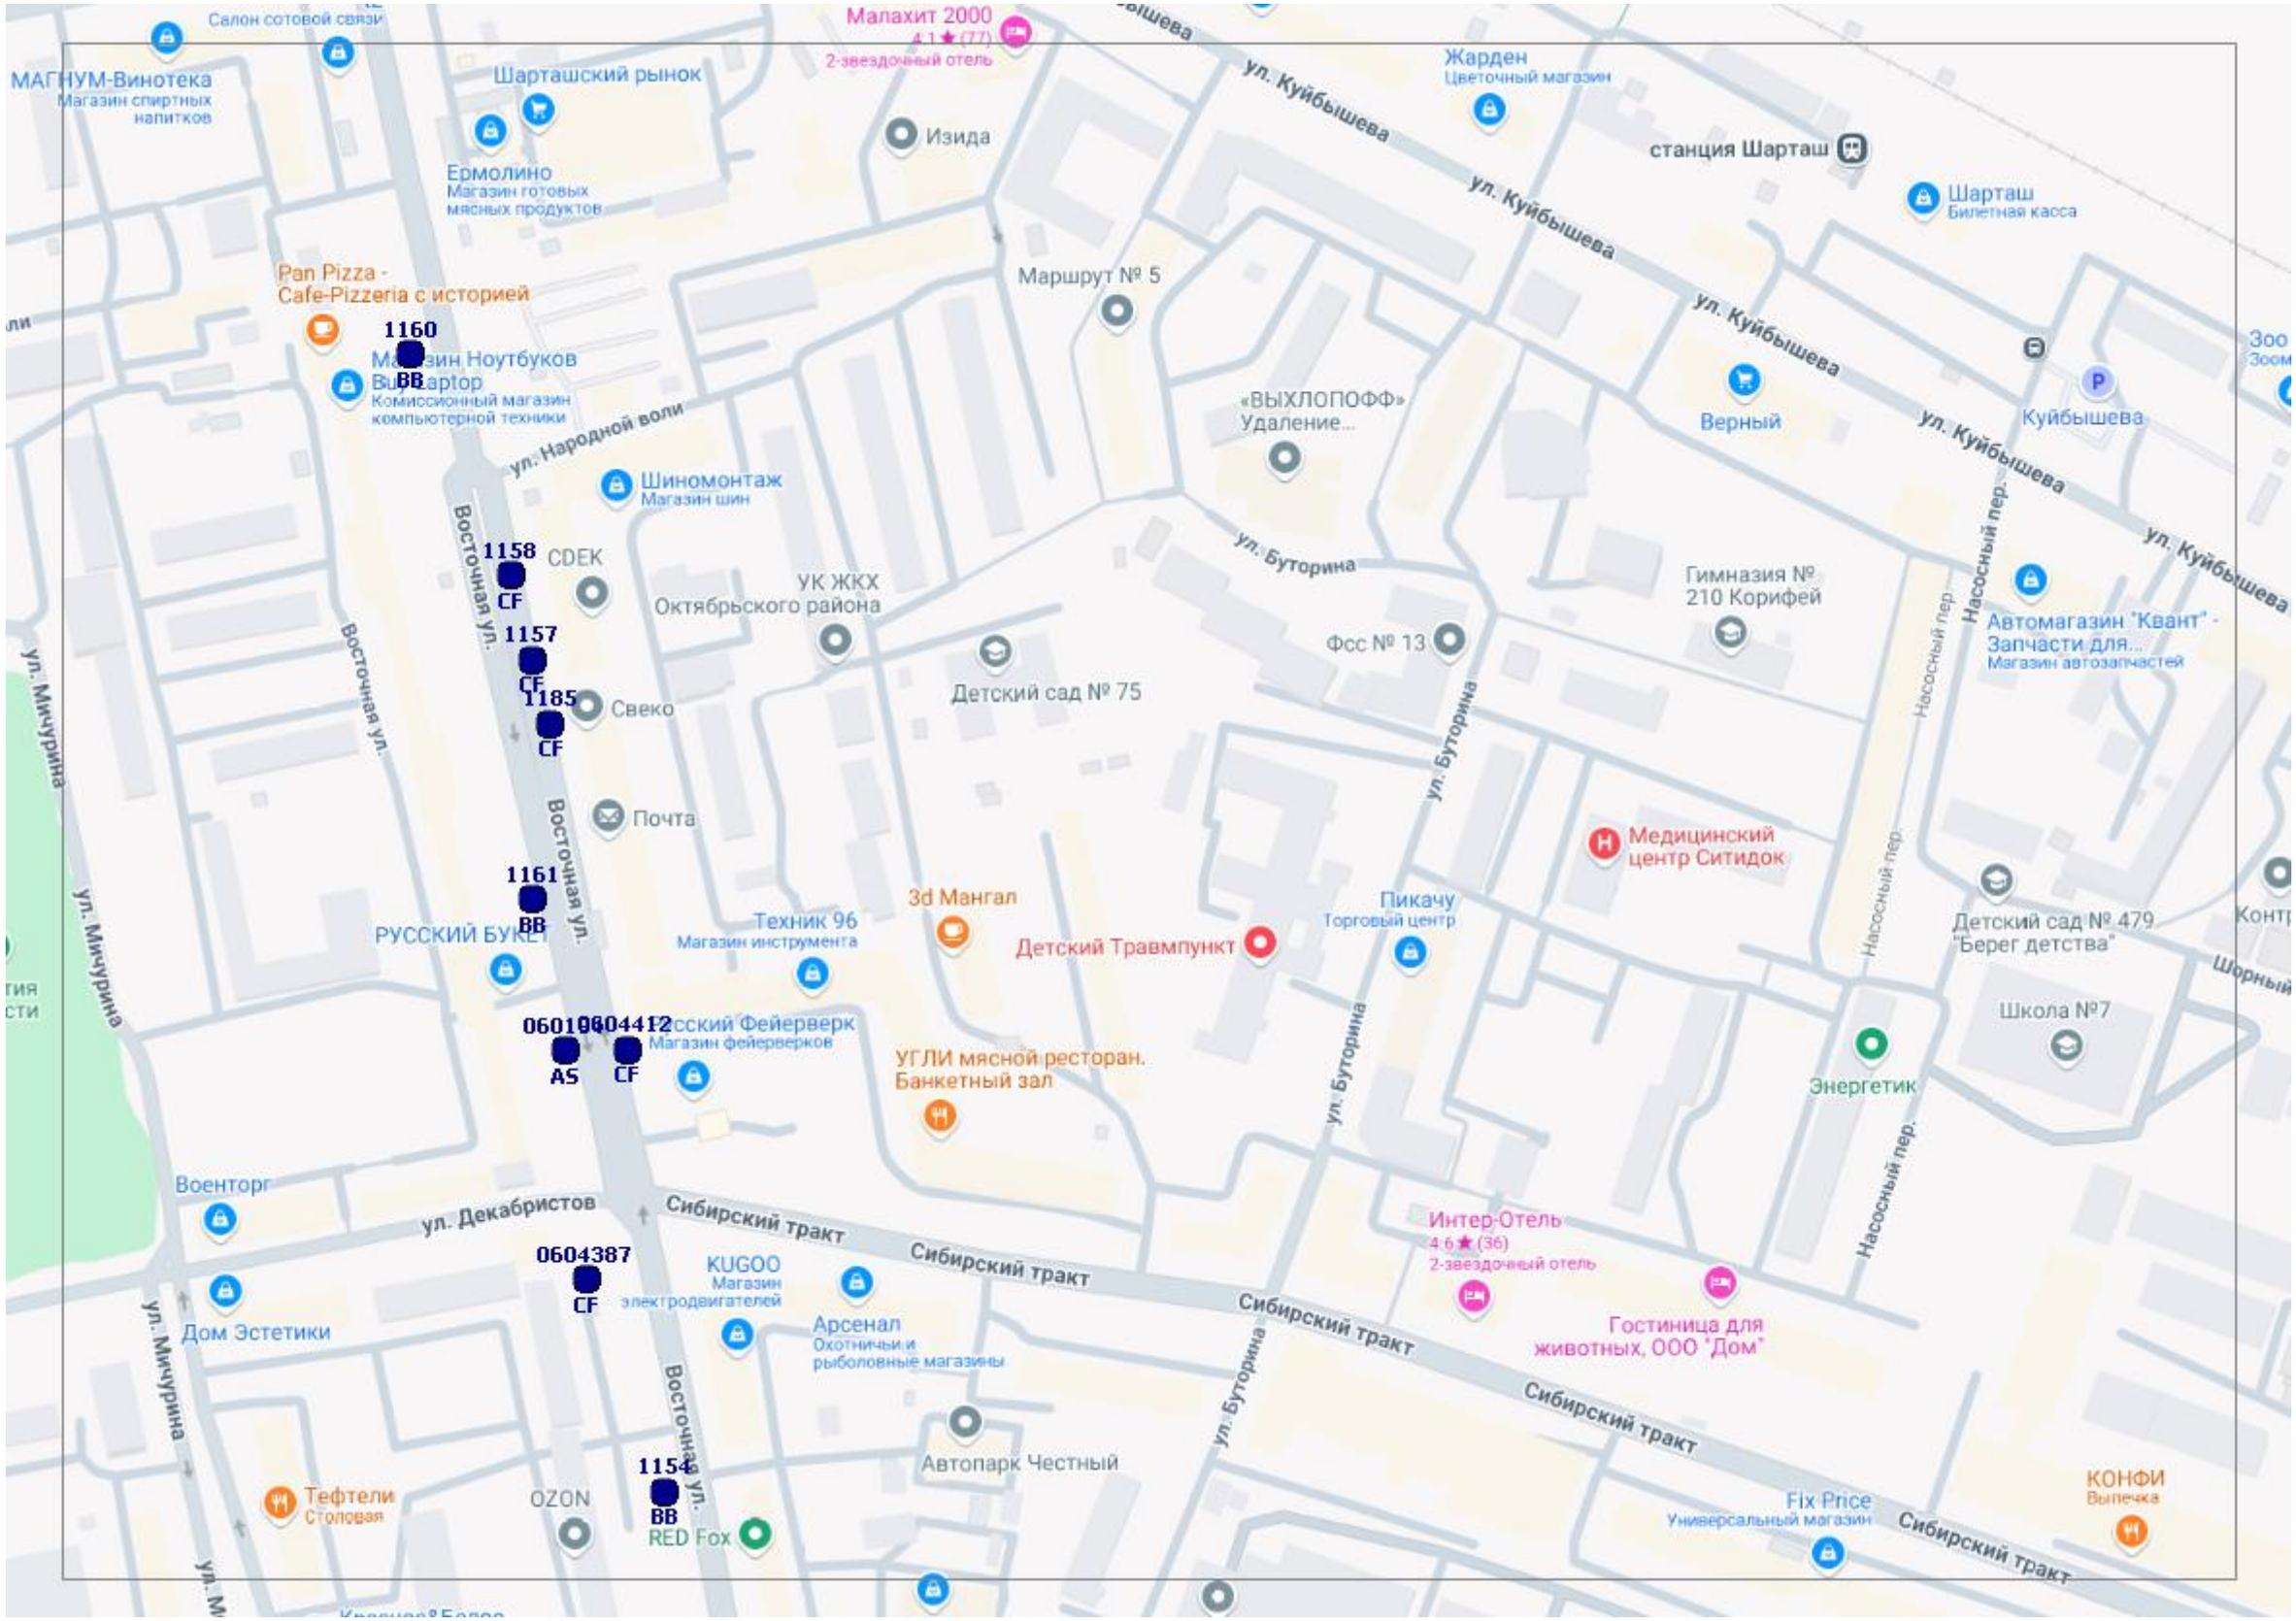
Салон сотовой связи
МАГНУМ-Винотека
Магазин спиртных напитков
Шарташский рынок
Малахит 2000
4.1 ★ (77)
2-звездочный отель
Изида
Ермолино
Магазин готовых мясных продуктов
ул. Куйбышева
Жарден
Цветочный магазин
станция Шарташ
Шарташ
Билетная касса
Pan Pizza - Cafe-Pizzeria с историей
Маршрут № 5
1160
BB
Магазин Ноутбуков
Bu Laptop
Комиссионный магазин компьютерной техники
ул. Народной воли
«ВЫХЛОПОФФ»
Удаление...
Верный
Куйбышева
Шиномонтаж
Магазин шин
Восточная ул.
1158
CF
CDEK
УК ЖКХ Октябрьского района
ул. Буторина
Гимназия № 210 Корифей
Насосный пер.
Автомагазин "Квант" - Запчасти для...
Магазин автозапчастей
1157
CF
1185
CF
Свеко
Фсс № 13
Детский сад № 75
ул. Мичурина
Почта
1161
BB
РУССКИЙ БУКЕТ
Техник 96
Магазин инструмента
3d Мангал
Детский Травмпункт
Пикачу
Торговый центр
Медицинский центр Ситидок
Детский сад №.479 "Берег детства"
Школа №7
0601
AS
0604412
CF
Магазин фейерверков
УГЛИ мясной ресторан. Банкетный зал
Энергетик
Военторг
ул. Декабристов
Сибирский тракт
0604387
CF
KUGOO
Магазин электродвигателей
Арсенал
Охотничьи и рыболовные магазины
Интер-Отель
4.6 ★ (36)
2-звездочный отель
Гостиница для животных, ООО "Дом"
Дом Эстетики
Автопарк Честный
1154
BB
Тефтели
Столовая
OZON
RED Fox
Fix Price
Универсальный магазин
КОНФИ
Выпечка

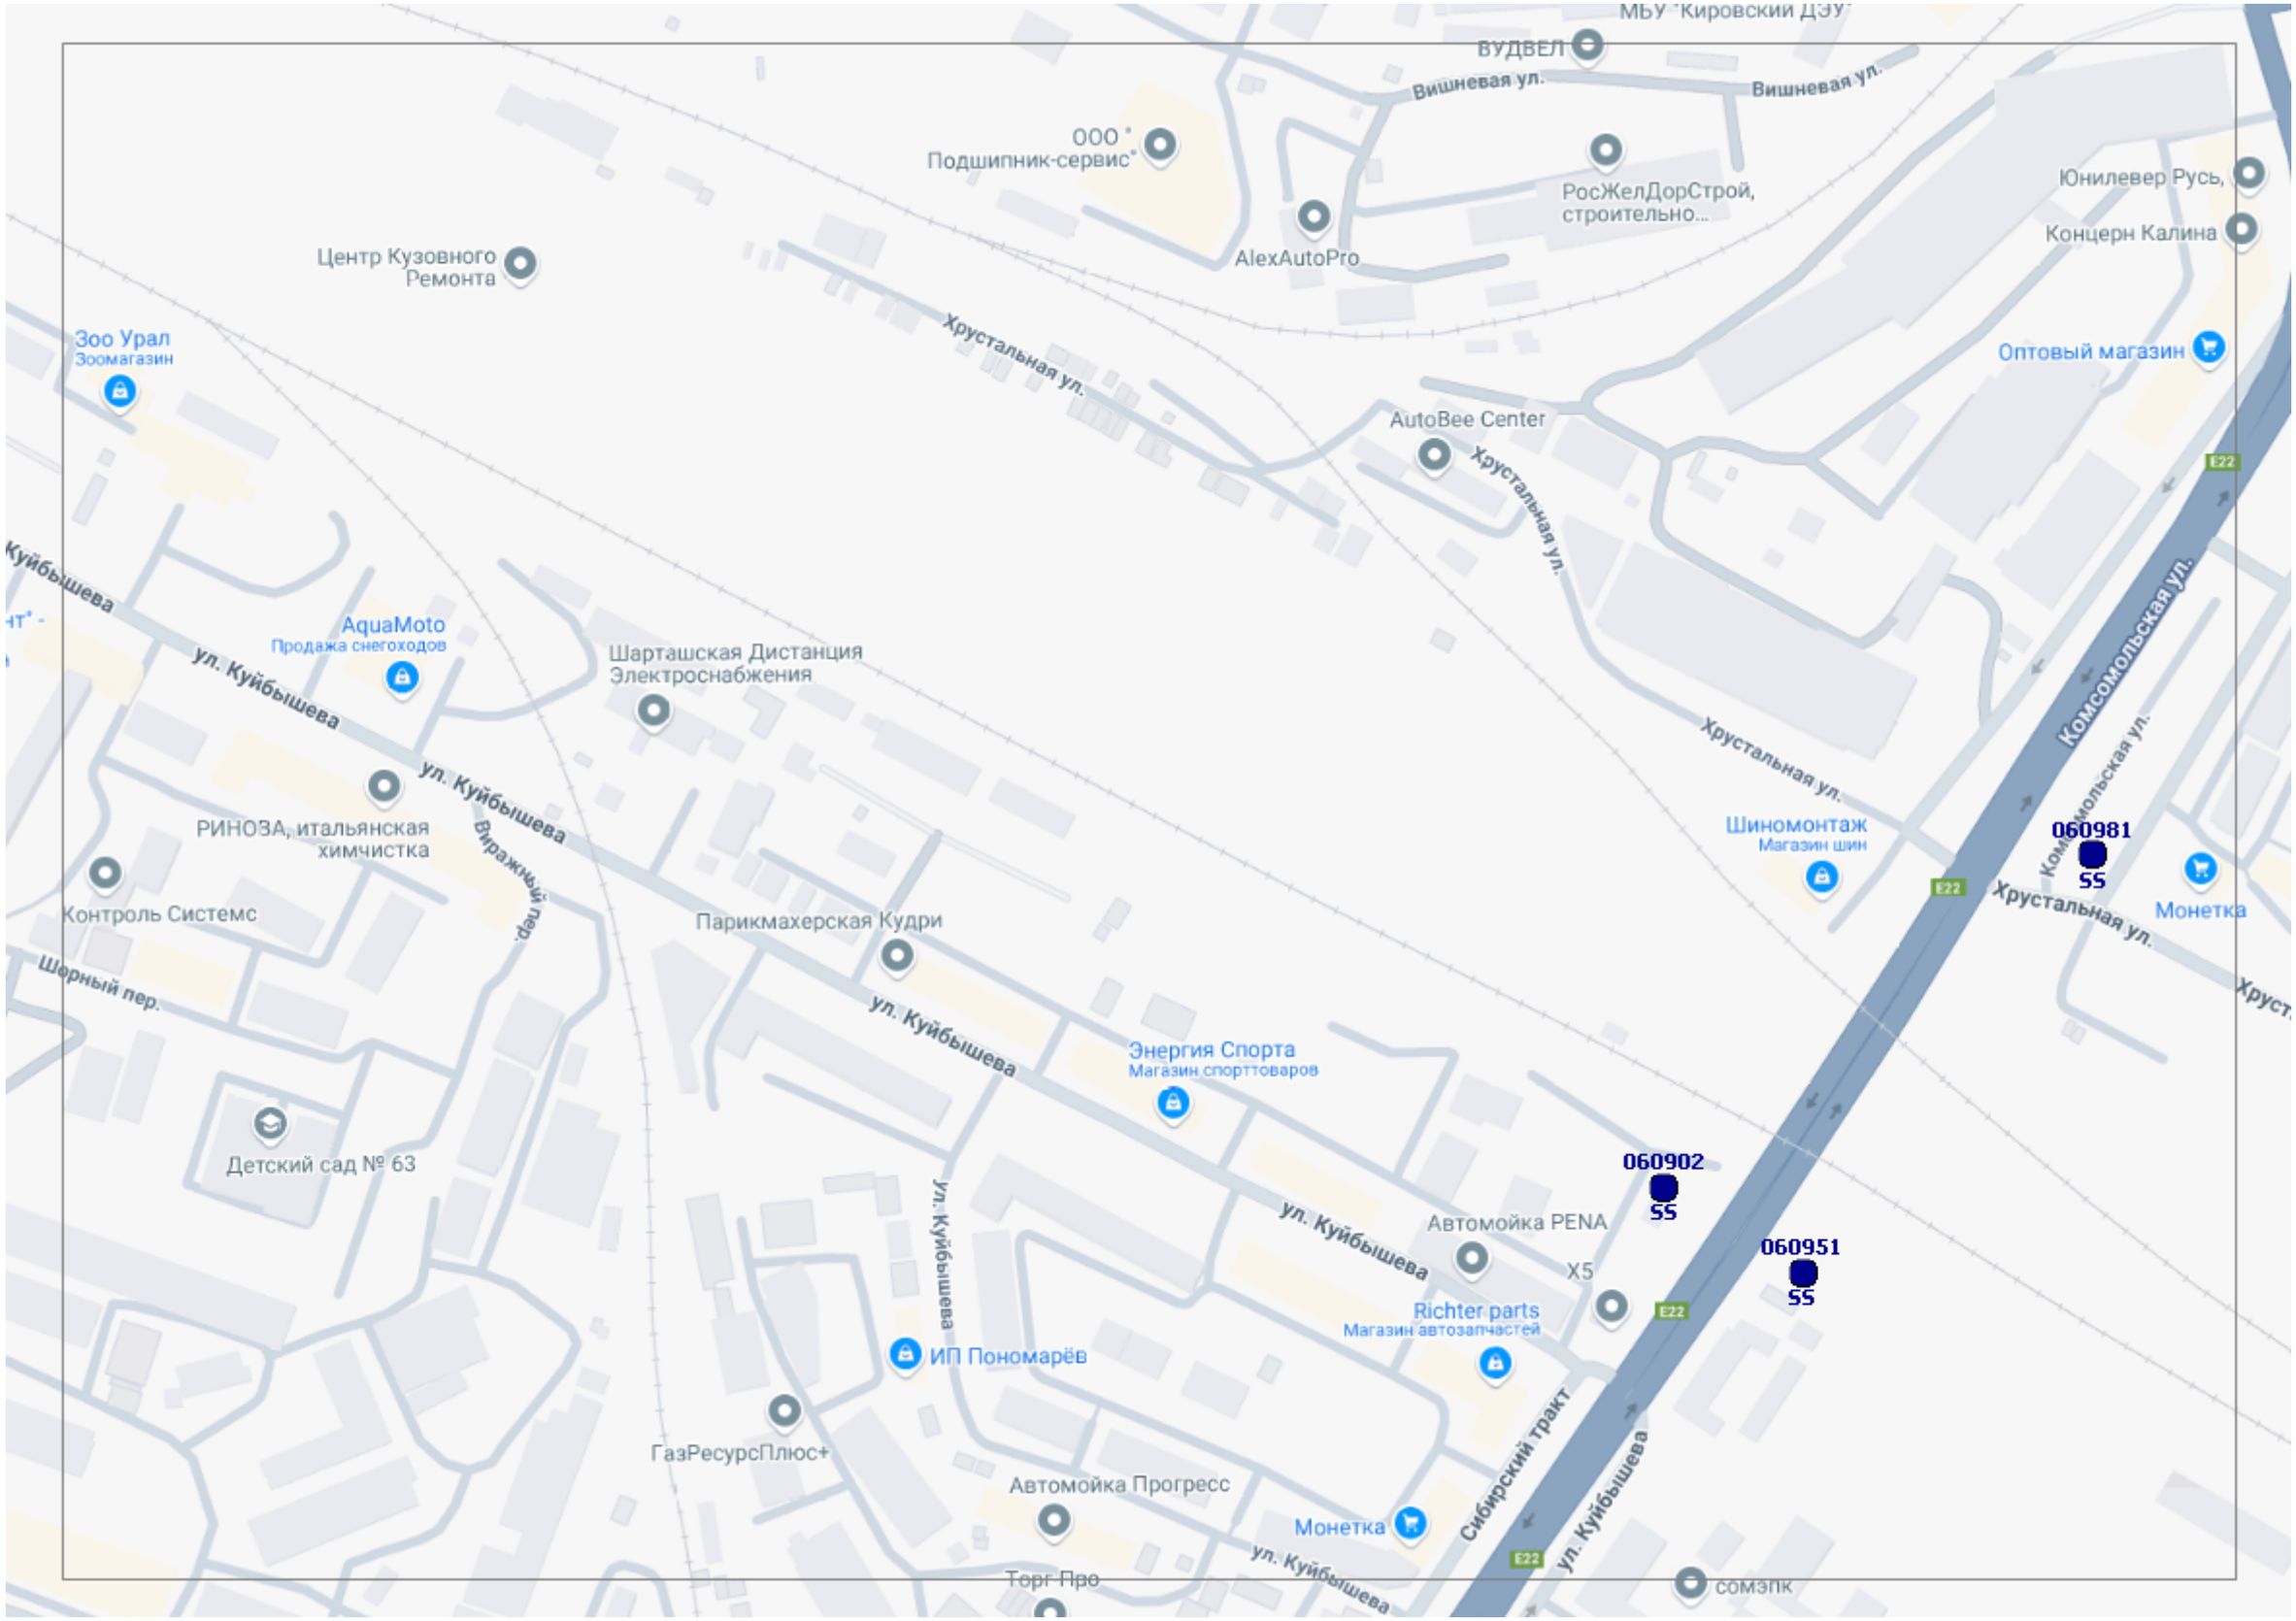
МБУ "Кировский ДЭУ"
ВУДВЕЛ
Вишневая ул.
Вишневая ул.
ООО "Подшипник-сервис"
РосЖелДорСтрой, строительно...
Юнилевер Русь,
Концерн Калина
Центр Кузовного Ремонта
AlexAutoPro
Зоо Урал
Зоомагазин
Хрустальная ул.
Оптовый магазин
AutoBee Center
Хрустальная ул.
E22
Комсомольская ул.
Куйбышева
AquaMoto
Продажа снегоходов
Шарташская Дистанция Электроснабжения
ул. Куйбышева
Хрустальная ул.
Шиномонтаж
Магазин шин
060981
55
Монетка
РИНОЗА, итальянская химчистка
Виражный пер.
Контроль Системс
Парикмахерская Кудри
Шерный пер.
ул. Куйбышева
Энергия Спорта
Магазин спорттоваров
Детский сад № 63
060902
55
ул. Куйбышева
Автомойка PENA
X5
060951
55
Richter parts
Магазин автозапчастей
ИП Пономарёв
E22
Сибирский тракт
ул. Куйбышева
ГазРесурсПлюс+
Автомойка Прогресс
Монетка
ул. Куйбышева
Торг Про
СОМЭПК

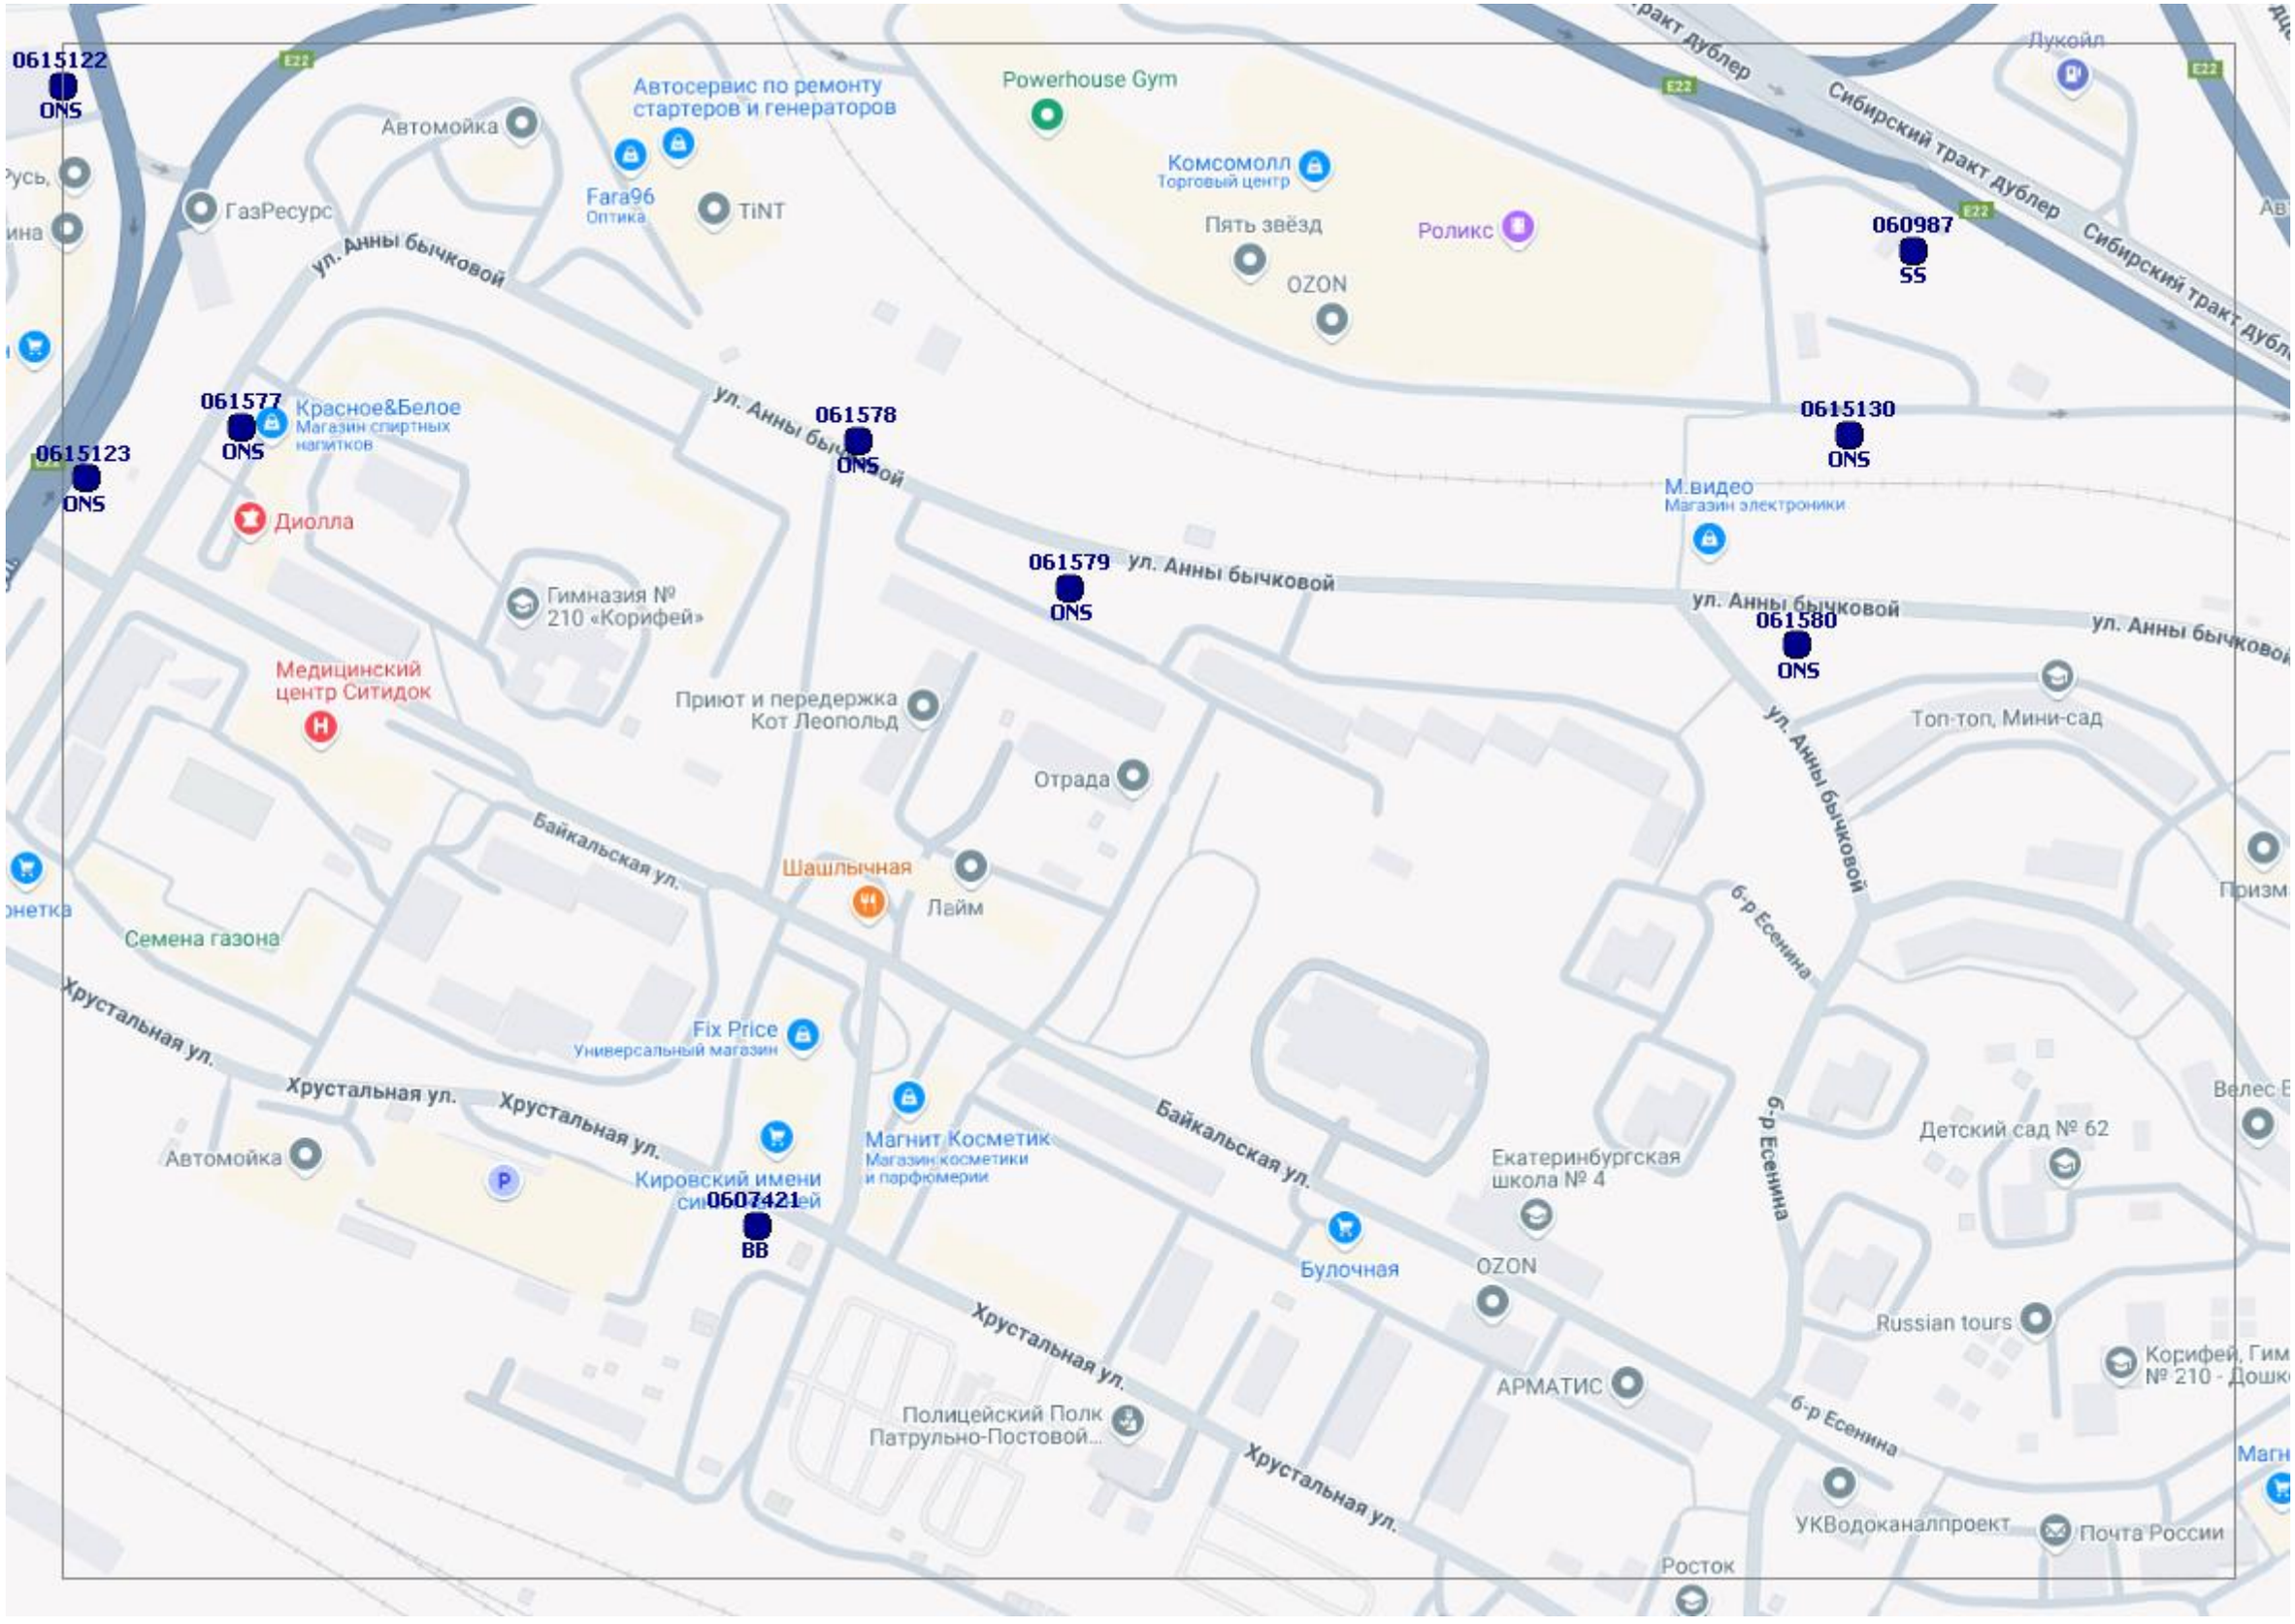
0615122
ONS
Автосервис по ремонту стартеров и генераторов
Автомойка
Powerhouse Gym
Лукойл
ГазРесурс
Fara96
Оптика
TiNT
Комсомолл
Торговый центр
Пять звёзд
Роликс
OZON
060987
SS
ул. Анны бычковой
Сибирский тракт дублер
061577
ONS
Красное&Белое
Магазин спиртных напитков
061578
ONS
0615130
ONS
0615123
ONS
Диолла
М.видео
Магазин электроники
061579
ONS
Гимназия № 210 «Корифей»
061580
ONS
Медицинский центр Ситидок
Приют и передержка Кот Леопольд
Топ-топ, Мини-сад
Отрада
Байкальская ул.
Шашлычная
Лайм
Семена газона
Хрустальная ул.
Fix Price
Универсальный магазин
Магнит Косметик
Магазин косметики и парфюмерии
Автомойка
Кировский имени
0607421
BB
Екатеринбургская школа № 4
Булочная
OZON
Детский сад № 62
Russian tours
АРМАТИС
б-р Есенина
Полицейский Полк Патрульно-Постовой...
УКВодоканалпроект
Почта России
Росток

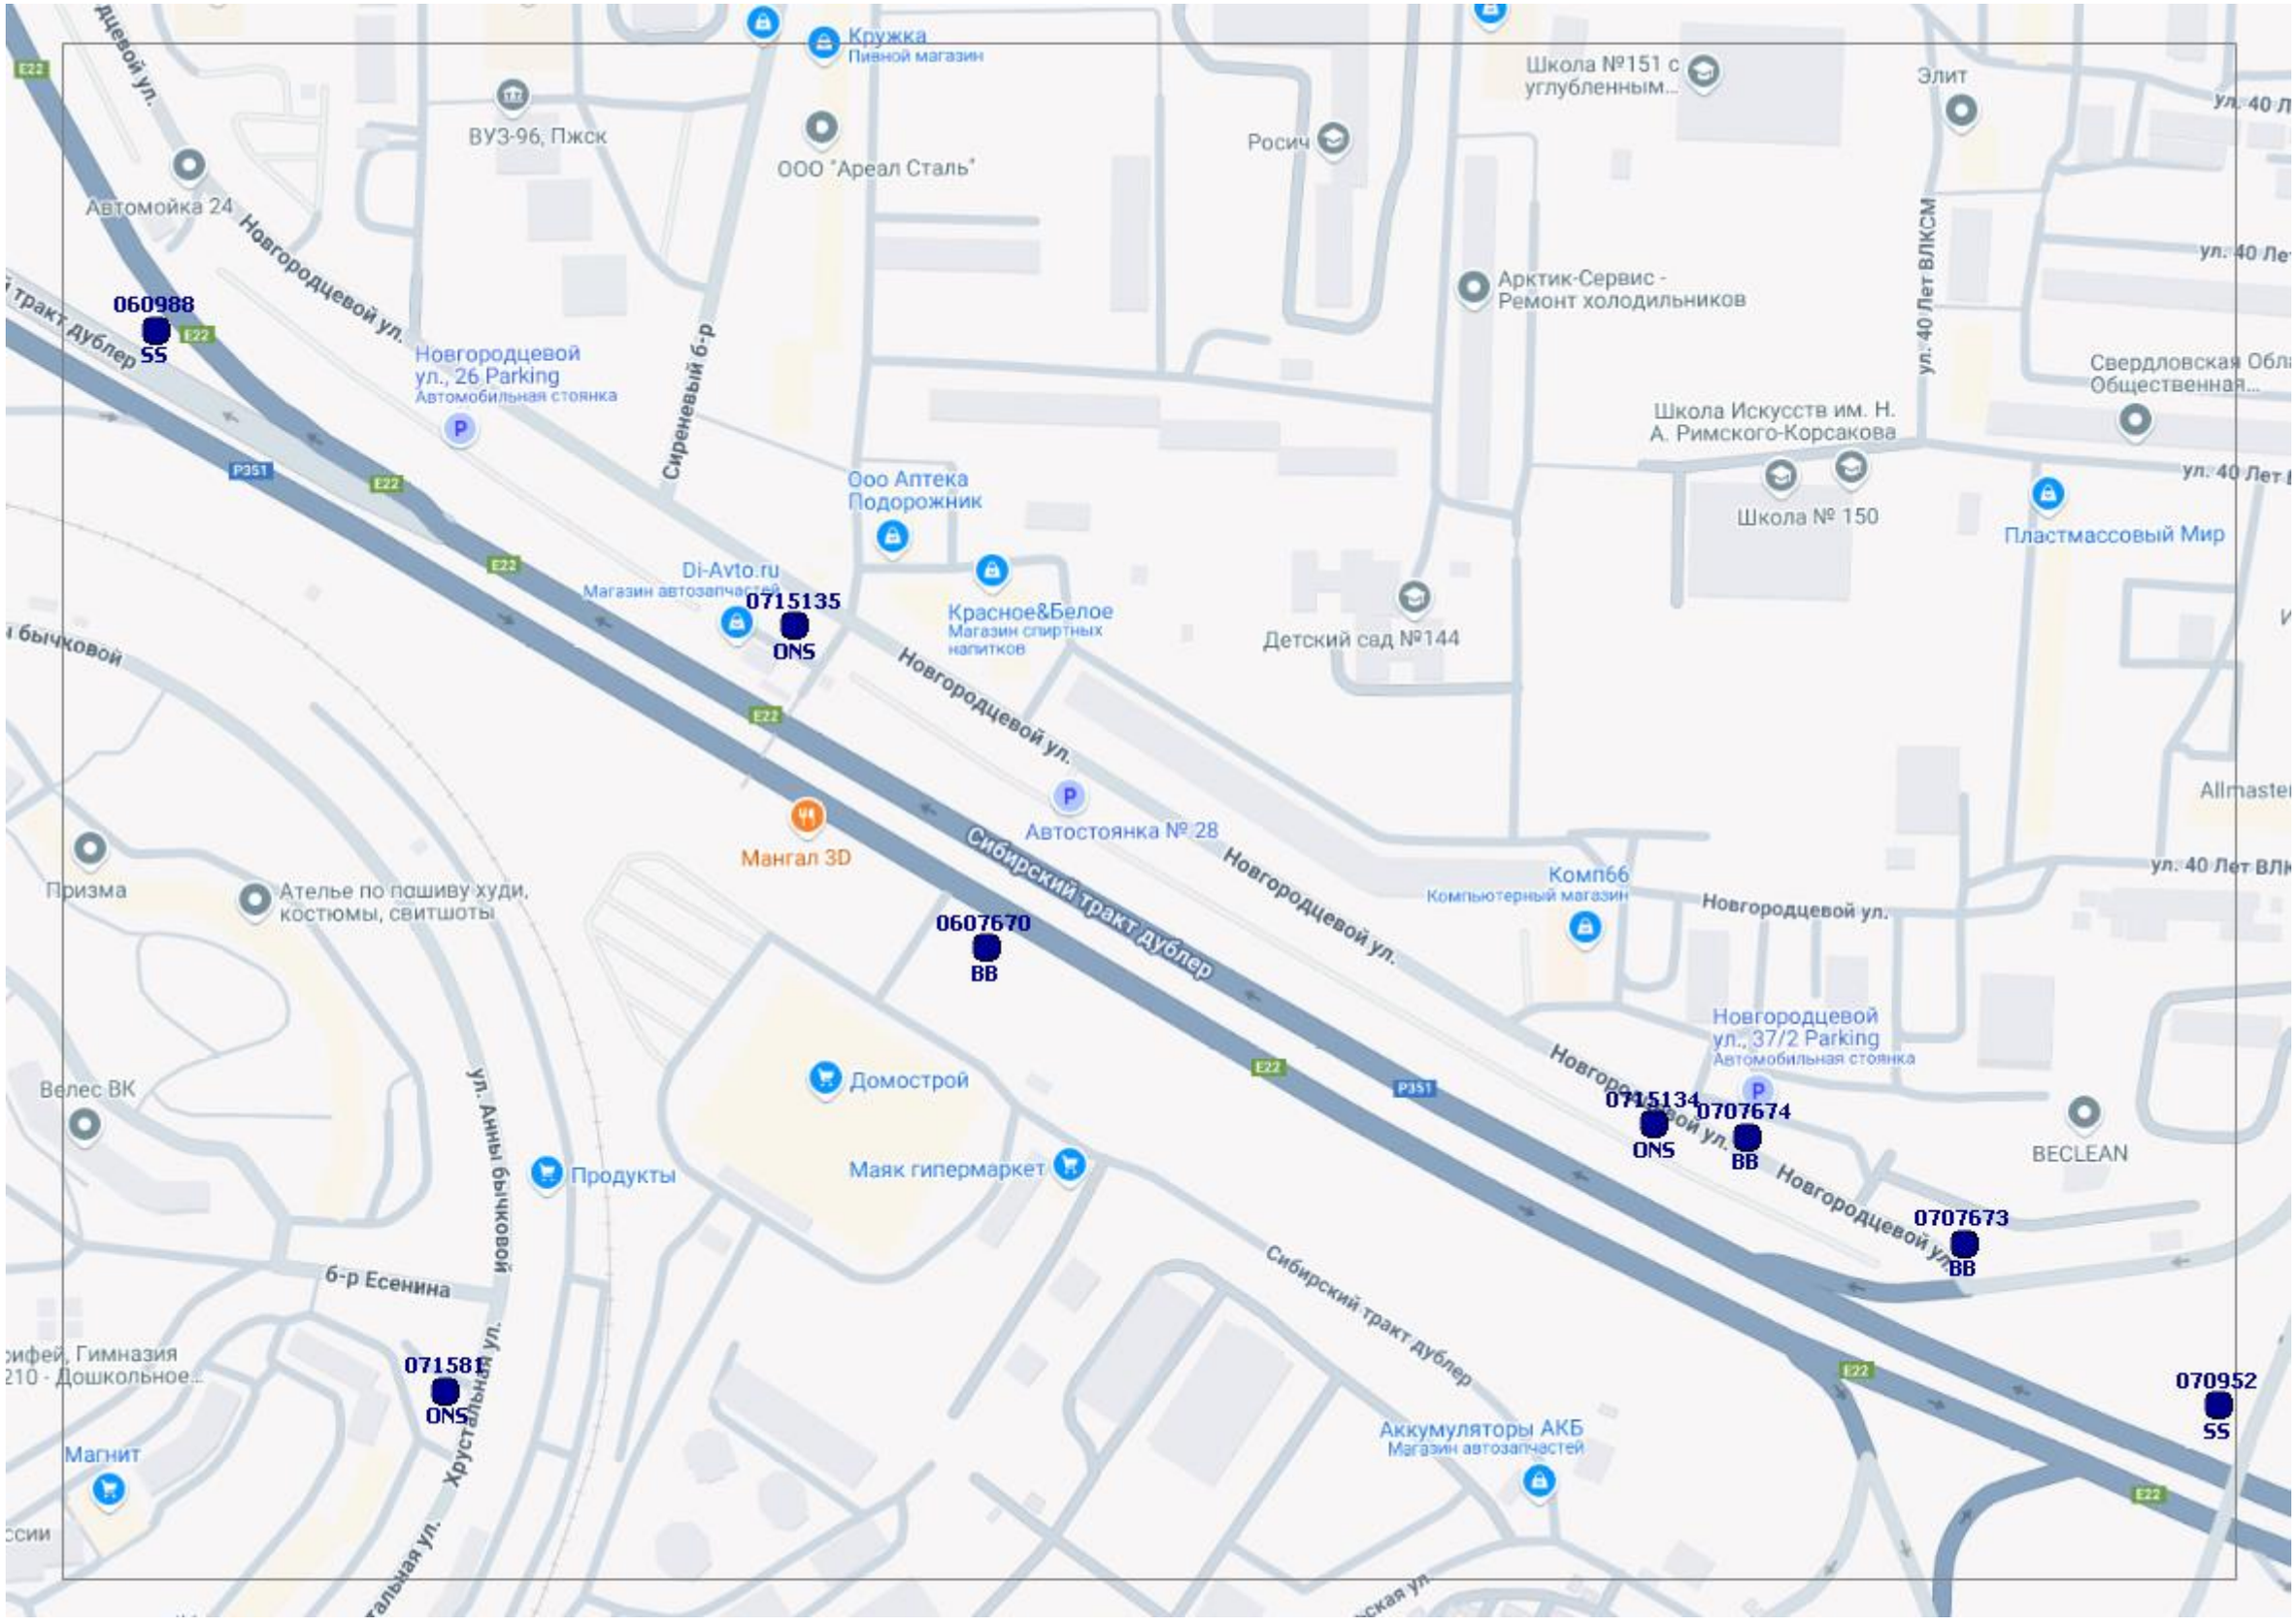
Кружка
Пивной магазин
ВУЗ-96, Пжск
ООО "Ареал Сталь"
Росич
Школа №151 с углубленным...
Элит
Автомойка 24
Новгородцевой ул.
060988
SS
Сиреневый б-р
Арктик-Сервис - Ремонт холодильников
ул. 40 Лет ВЛКСМ
Новгородцевой ул., 26 Parking
Автомобильная стоянка
Свердловская Обл
Общественная...
Школа Искусств им. Н. А. Римского-Корсакова
Школа № 150
Пластмассовый Мир
Ооо Аптека Подорожник
Di-Avto.ru
Магазин автозапчастей
0715135
ONS
Красное&Белое
Магазин спиртных напитков
Детский сад №144
Сибирский тракт дублер
Автостоянка № 28
Мангал 3D
Призма
Ателье по пошиву худи, костюмы, свитшоты
0607670
BB
Комп66
Компьютерный магазин
Новгородцевой ул., 37/2 Parking
Автомобильная стоянка
0715134
ONS
0707674
BB
BECLEAN
0707673
BB
Велес ВК
Домострой
Продукты
Маяк гипермаркет
б-р Есенина
ул. Анны бычковой
Хрустальная ул.
071581
ONS
Магнит
Аккумуляторы АКБ
Магазин автозапчастей
070952
SS
E22
P351

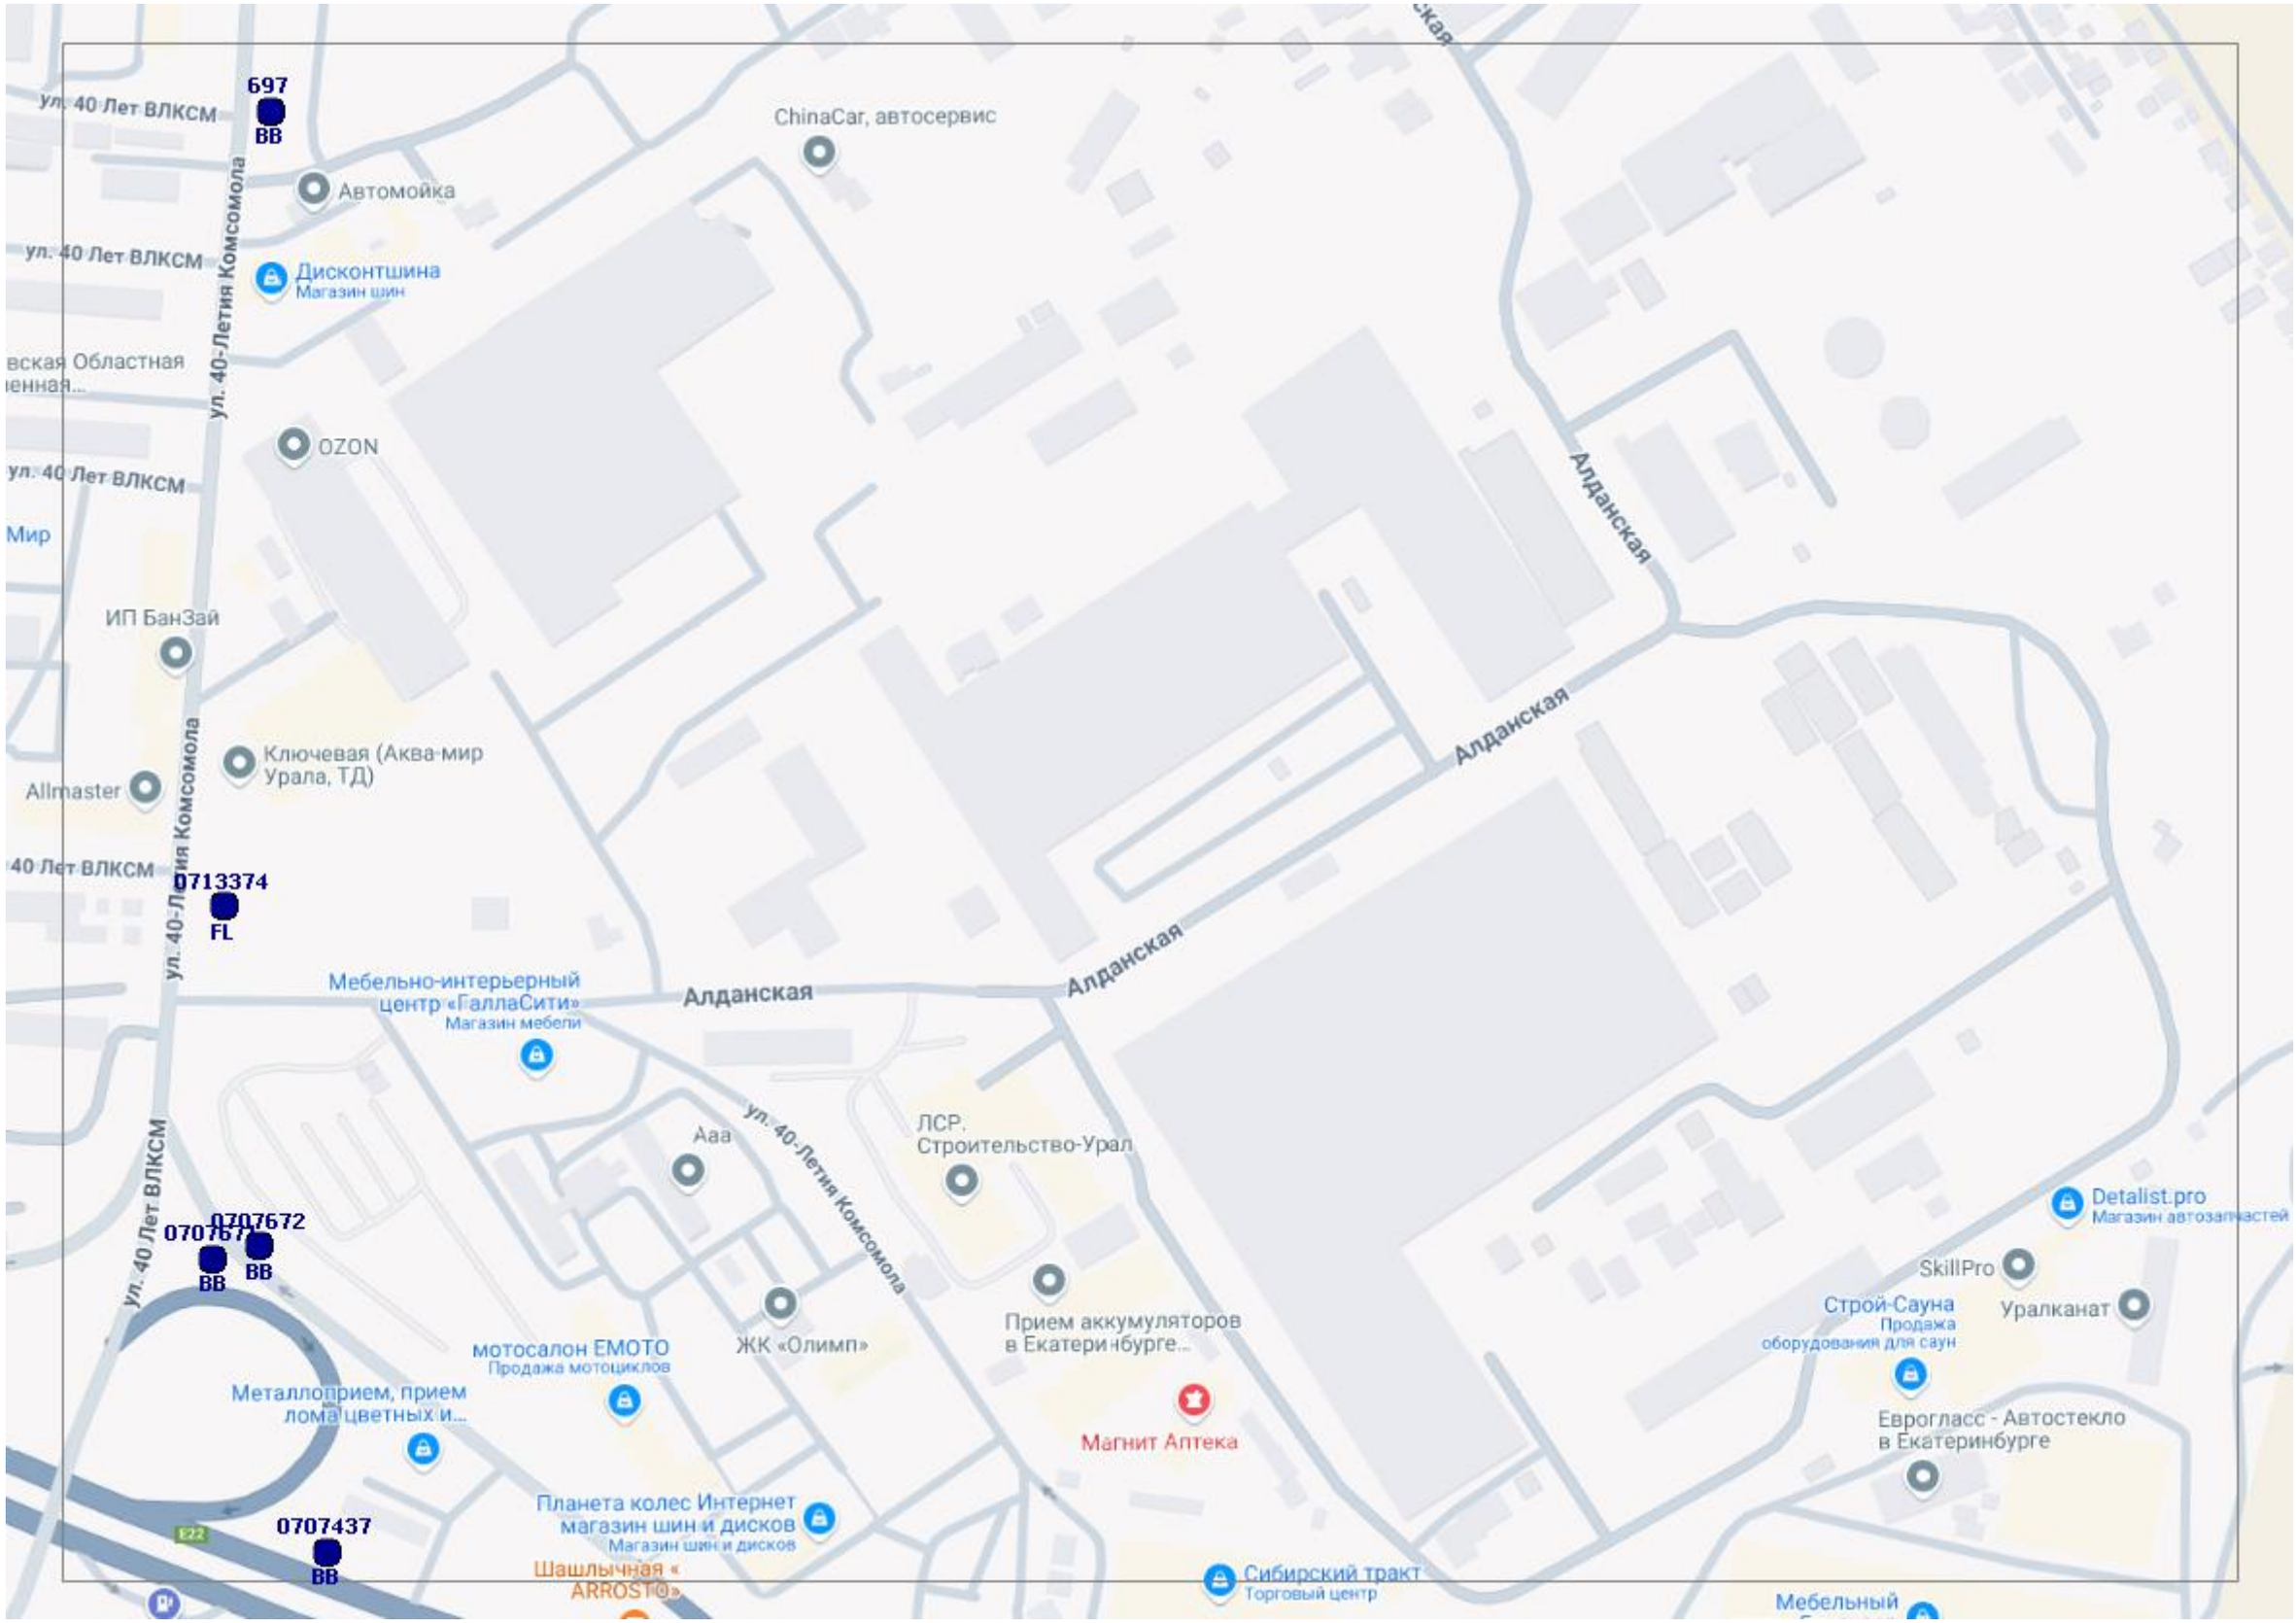
697
ВВ
ул. 40 Лет ВЛКСМ
ул. 40-Летия Комсомола
ChinaCar, автосервис
Автомойка
Дисконтшина
Магазин шин
OZON
Мир
ИП БанЗай
Ключевая (Аква-мир Урала, ТД)
Allmaster
0713374
FL
Мебельно-интерьерный центр «ГалаСити»
Магазин мебели
Алданская
Ааа
ЛСР. Строительство-Урал
0707672
0707671
ВВ
мотосалон ЕМОТО
Продажа мотоциклов
ЖК «Олимп»
Прием аккумуляторов в Екатеринбурге...
Металлоприем, прием лома цветных и...
Магнит Аптека
Планета колес Интернет магазин шин и дисков
Магазин шин и дисков
0707437
Шашлычная « ARROSTO»
Сибирский тракт
Торговый центр
Detalist.pro
Магазин автозапчастей
SkillPro
Строй-Сауна
Продажа оборудования для саун
Уралканат
Мебельный
E22

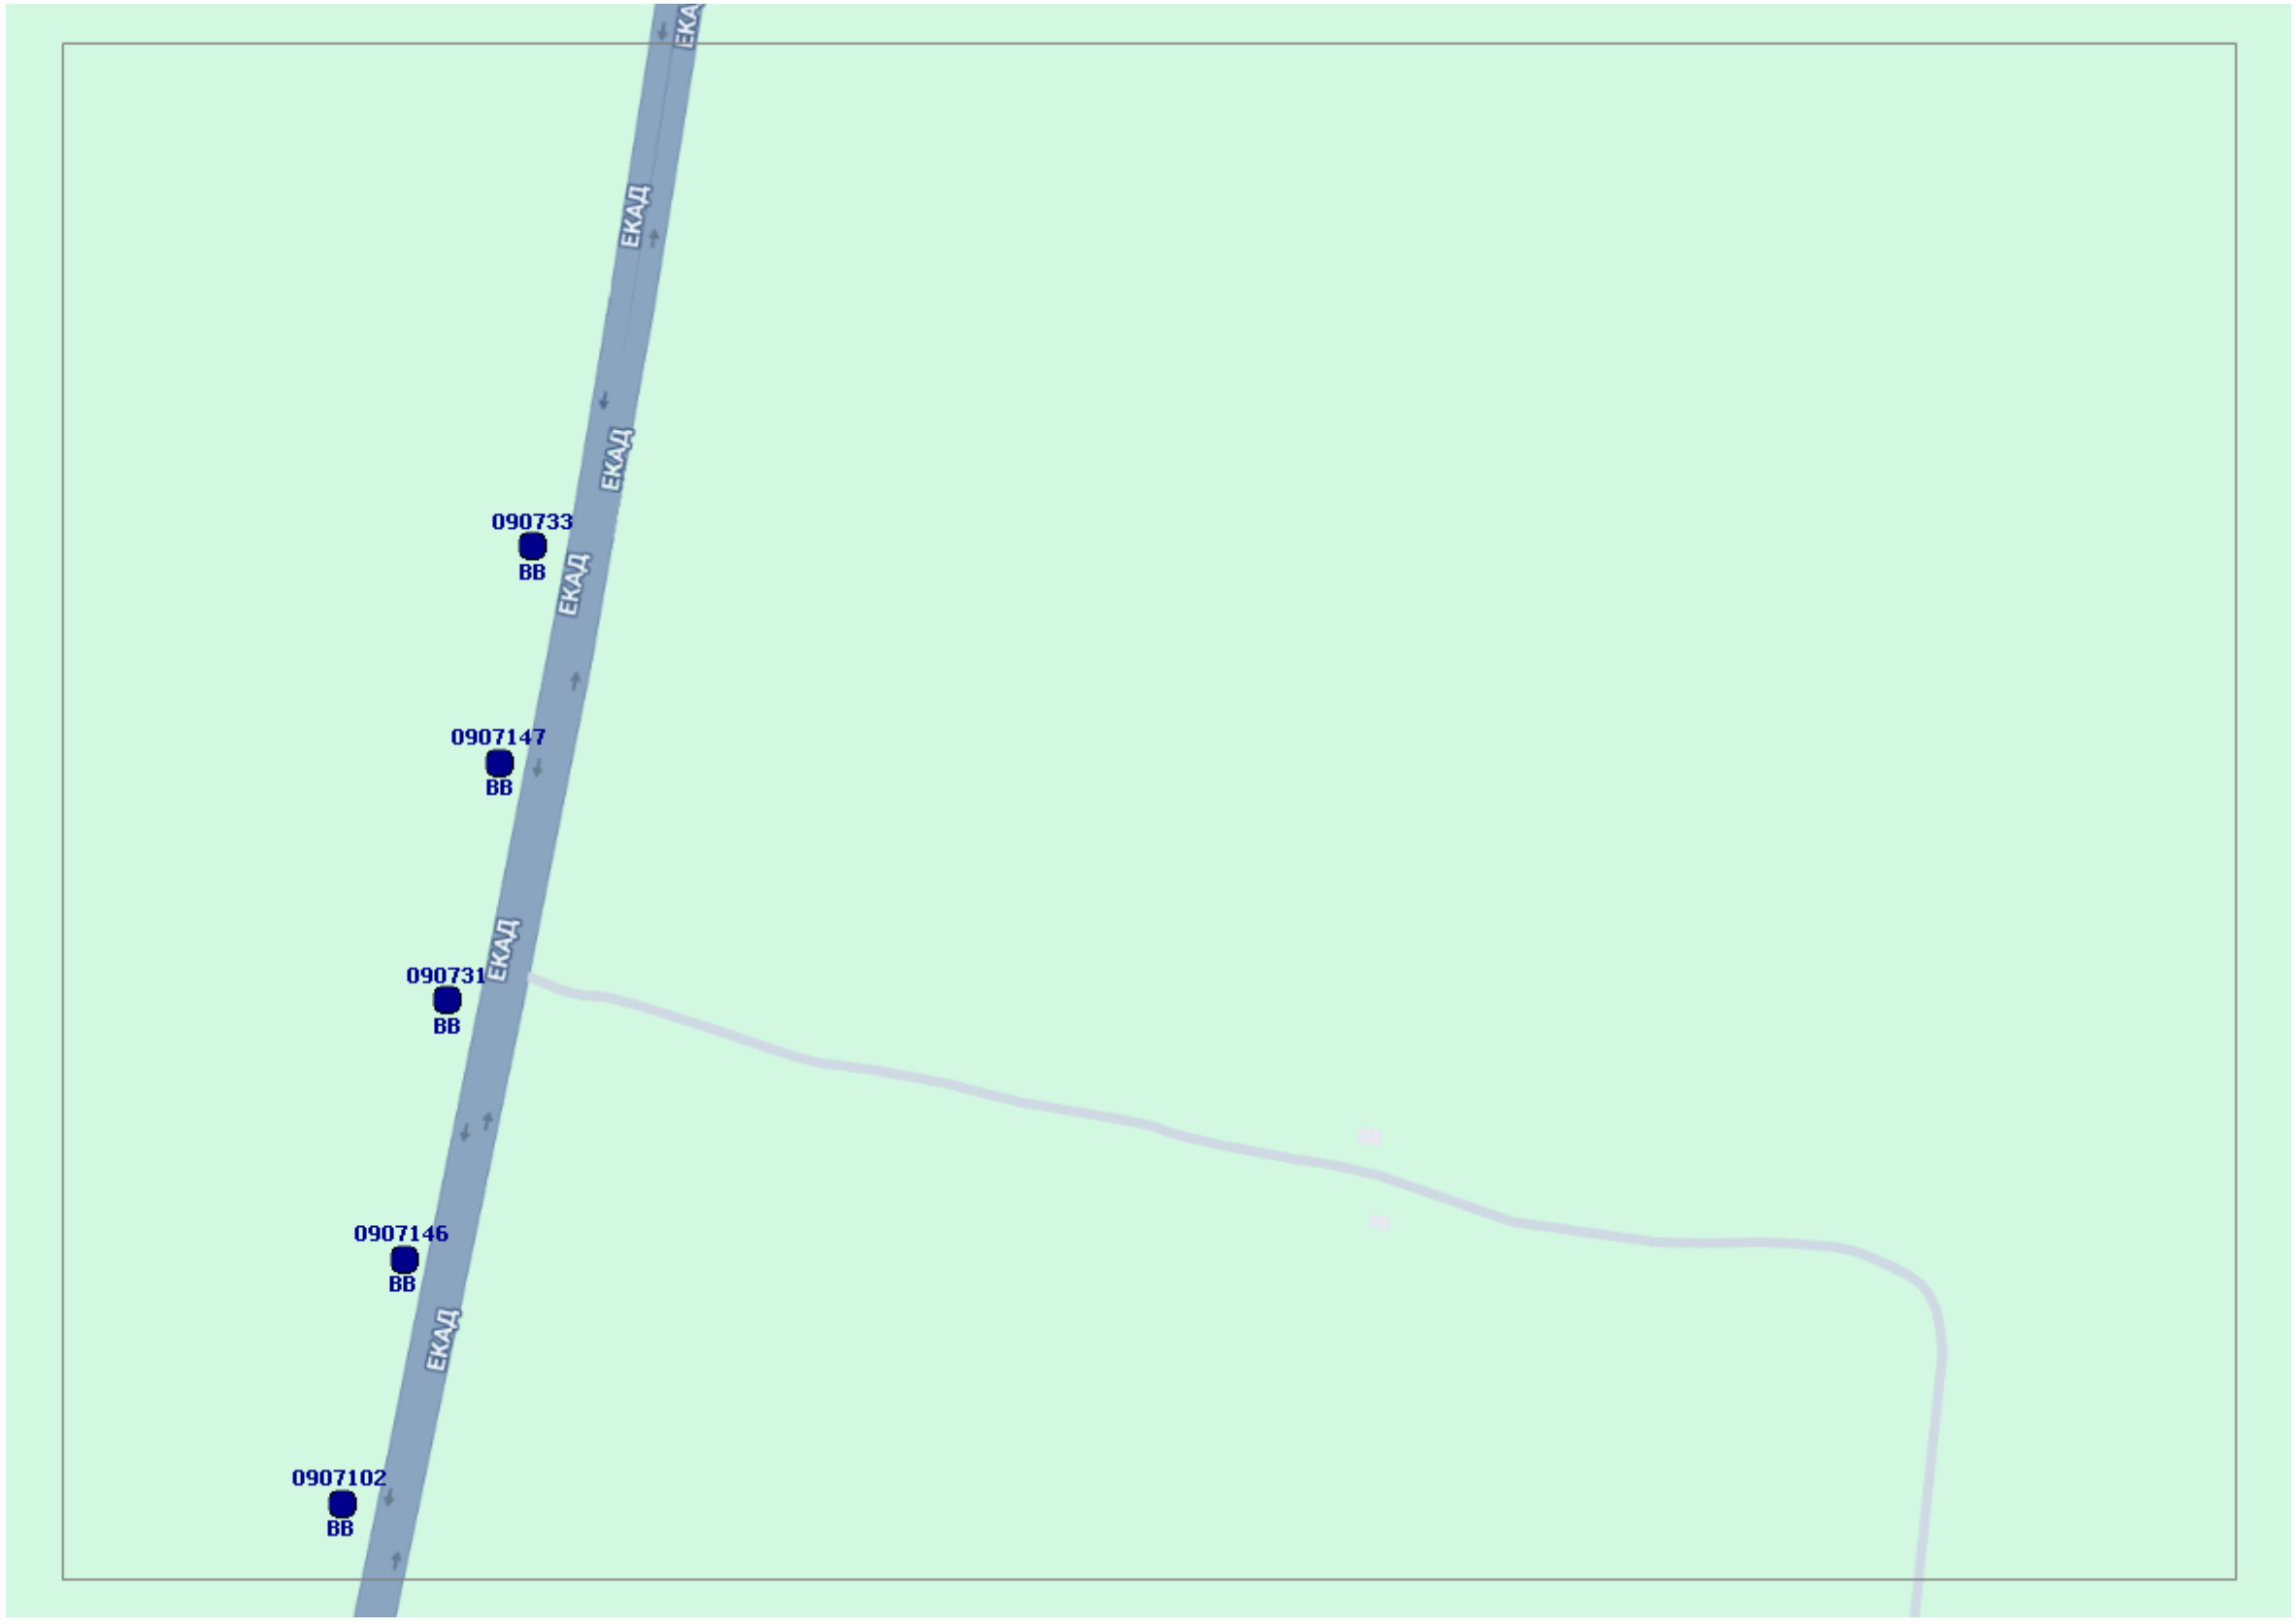
ЕКАД
ЕКАД
ЕКАД
ЕКАД
ЕКАД
ЕКАД
090733
ВВ
0907147
ВВ
090731
ВВ
0907146
ВВ
0907102
ВВ

0307189
BB
P242
0307186
BB

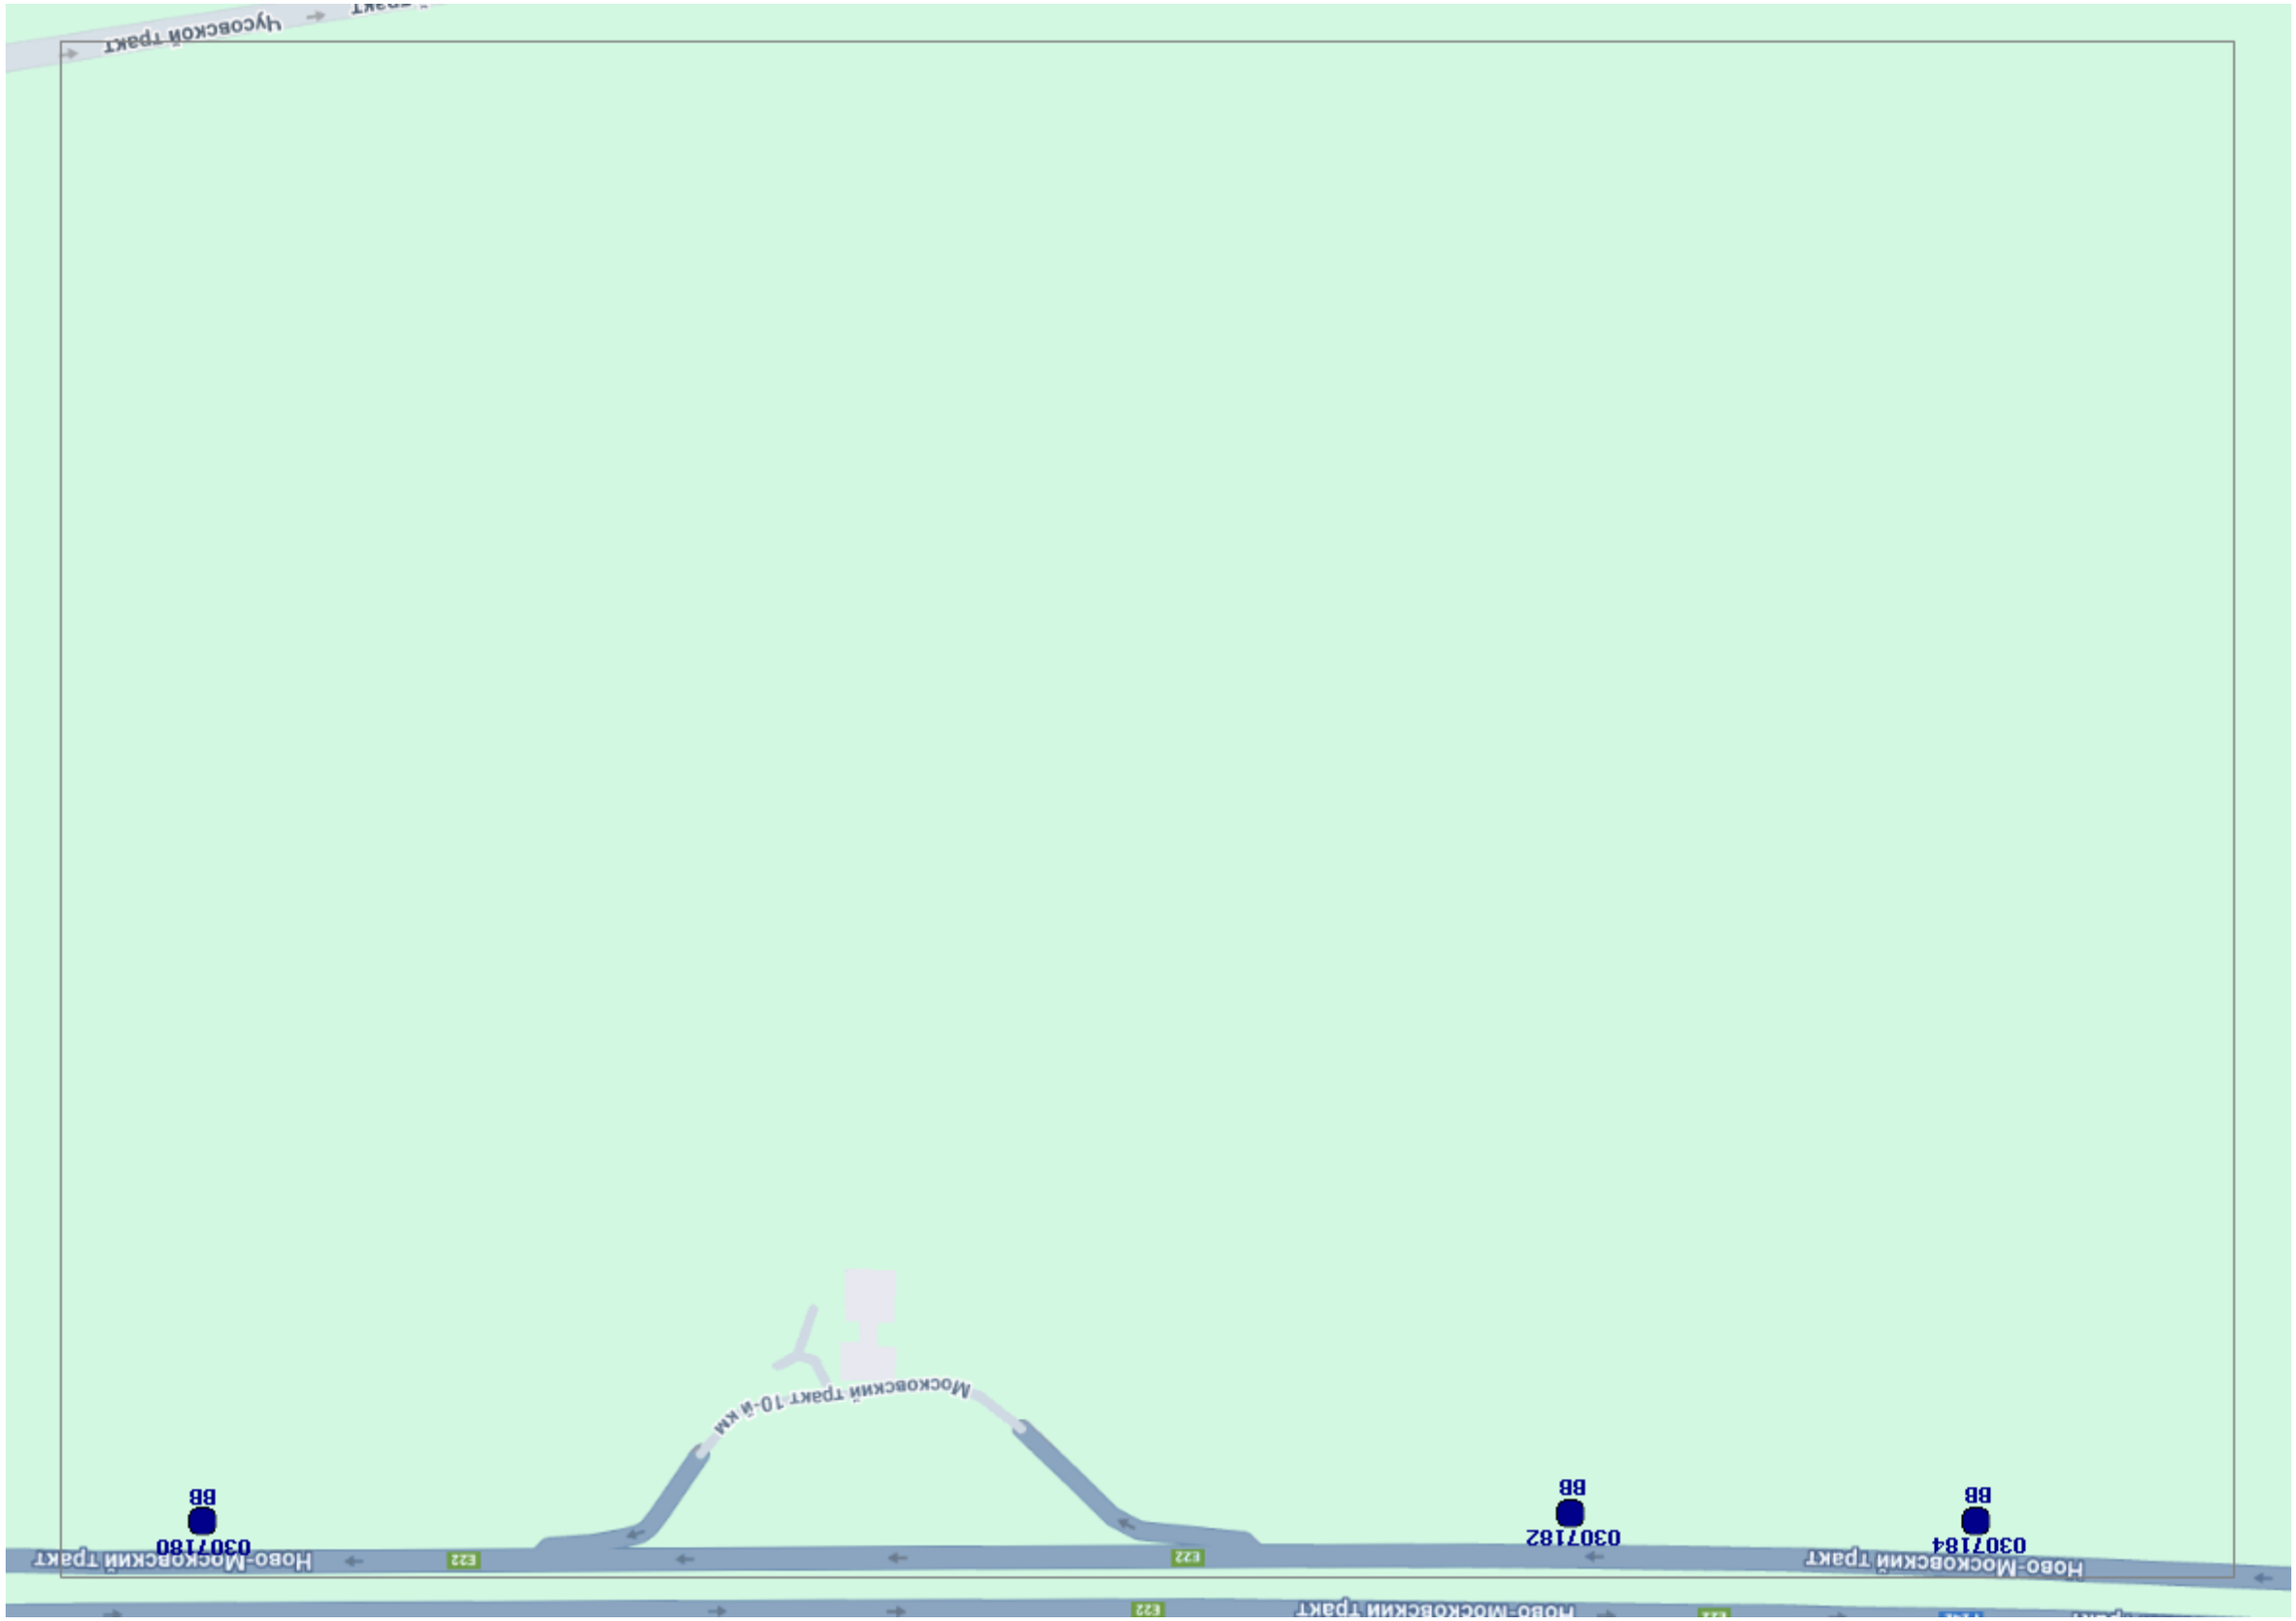
Ново-Московский тракт
Ново-Московский тракт
Ново-Московский тракт
Ново-Московский тракт
Московский тракт 10-й км
Е22
Е22
Е22

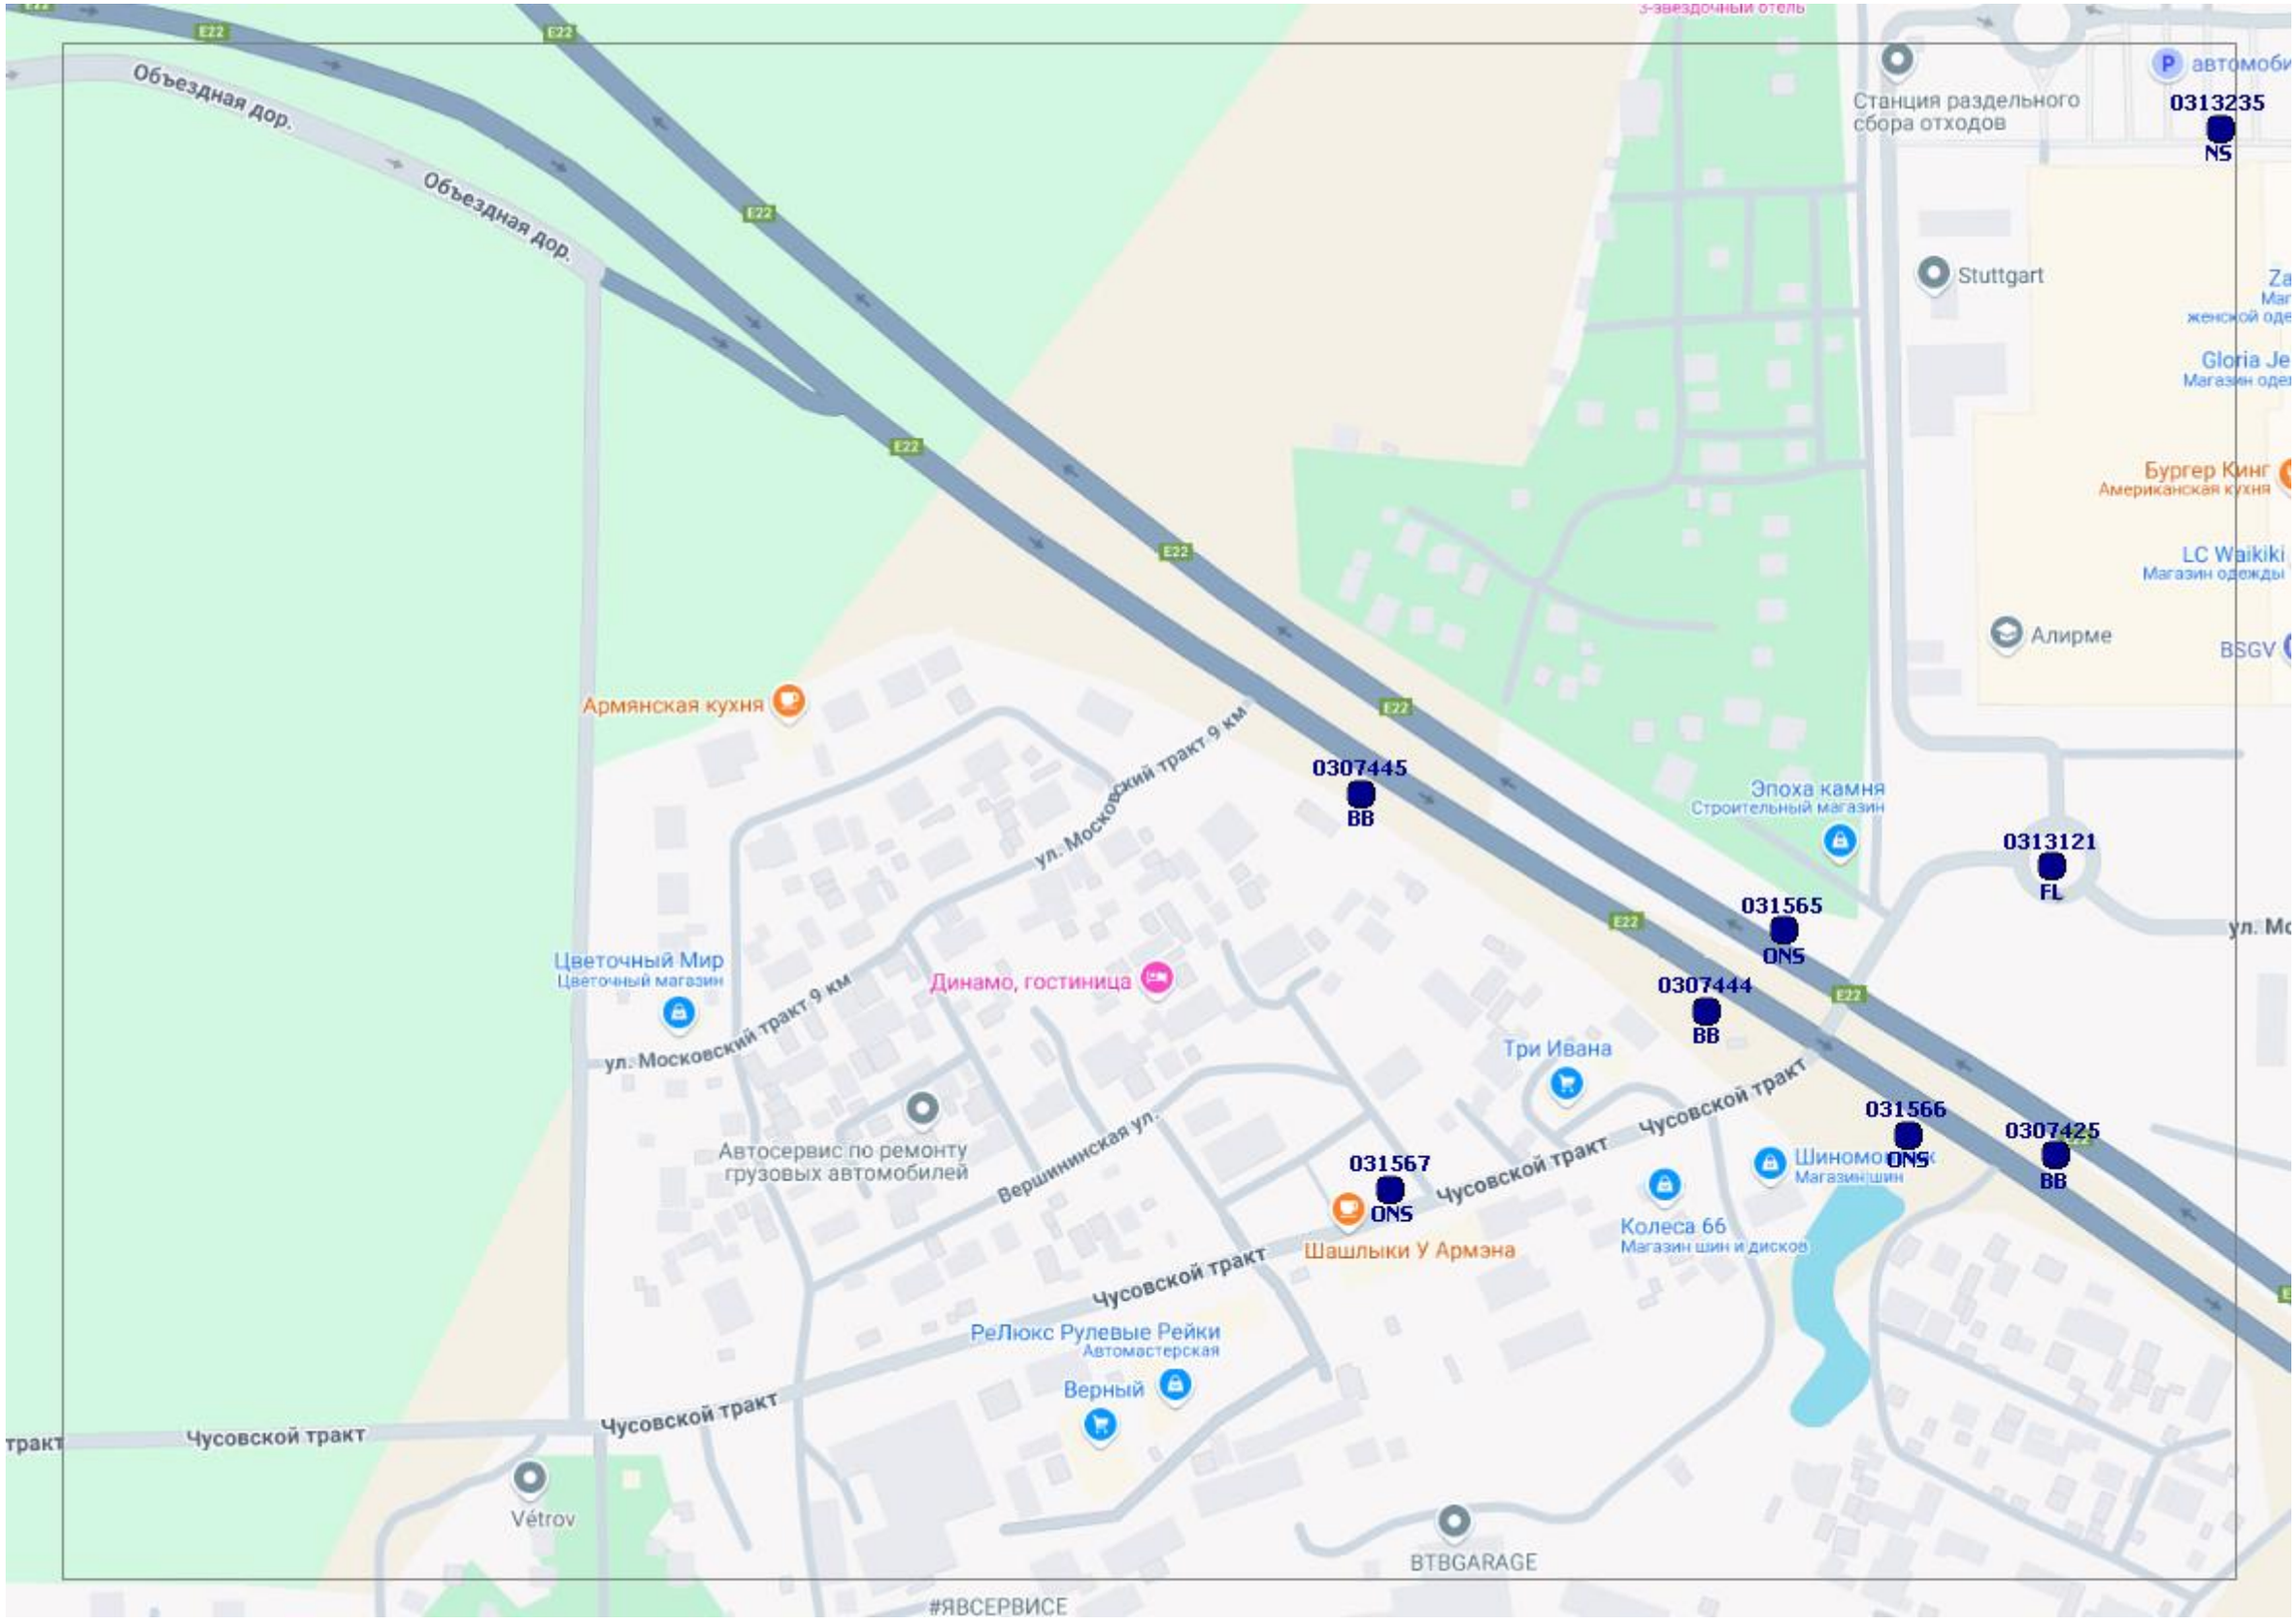
Объездная дор.
Объездная дор.
E22
Армянская кухня
ул. Московский тракт 9 км
0307445
BB
Станция раздельного сбора отходов
0313235
NS
Stuttgart
Za
Gloria Je
Бургер Кинг
Американская кухня
LC Waikiki
Магазин одежды
Алирме
BBGV
Эпоха камня
Строительный магазин
0313121
FL
031565
ONS
0307444
BB
Цветочный Мир
Цветочный магазин
Динамо, гостиница
Три Ивана
Автосервис по ремонту грузовых автомобилей
Вершининская ул.
Чусовской тракт
031566
ONS
0307425
BB
031567
ONS
Шашлыки У Армэна
Колеса 66
Магазин шин и дисков
РеЛюкс Рулевые Рейки
Автомастерская
Верный
Vétrov
BTBGARAGE
#ЯВСЕРВИСЕ

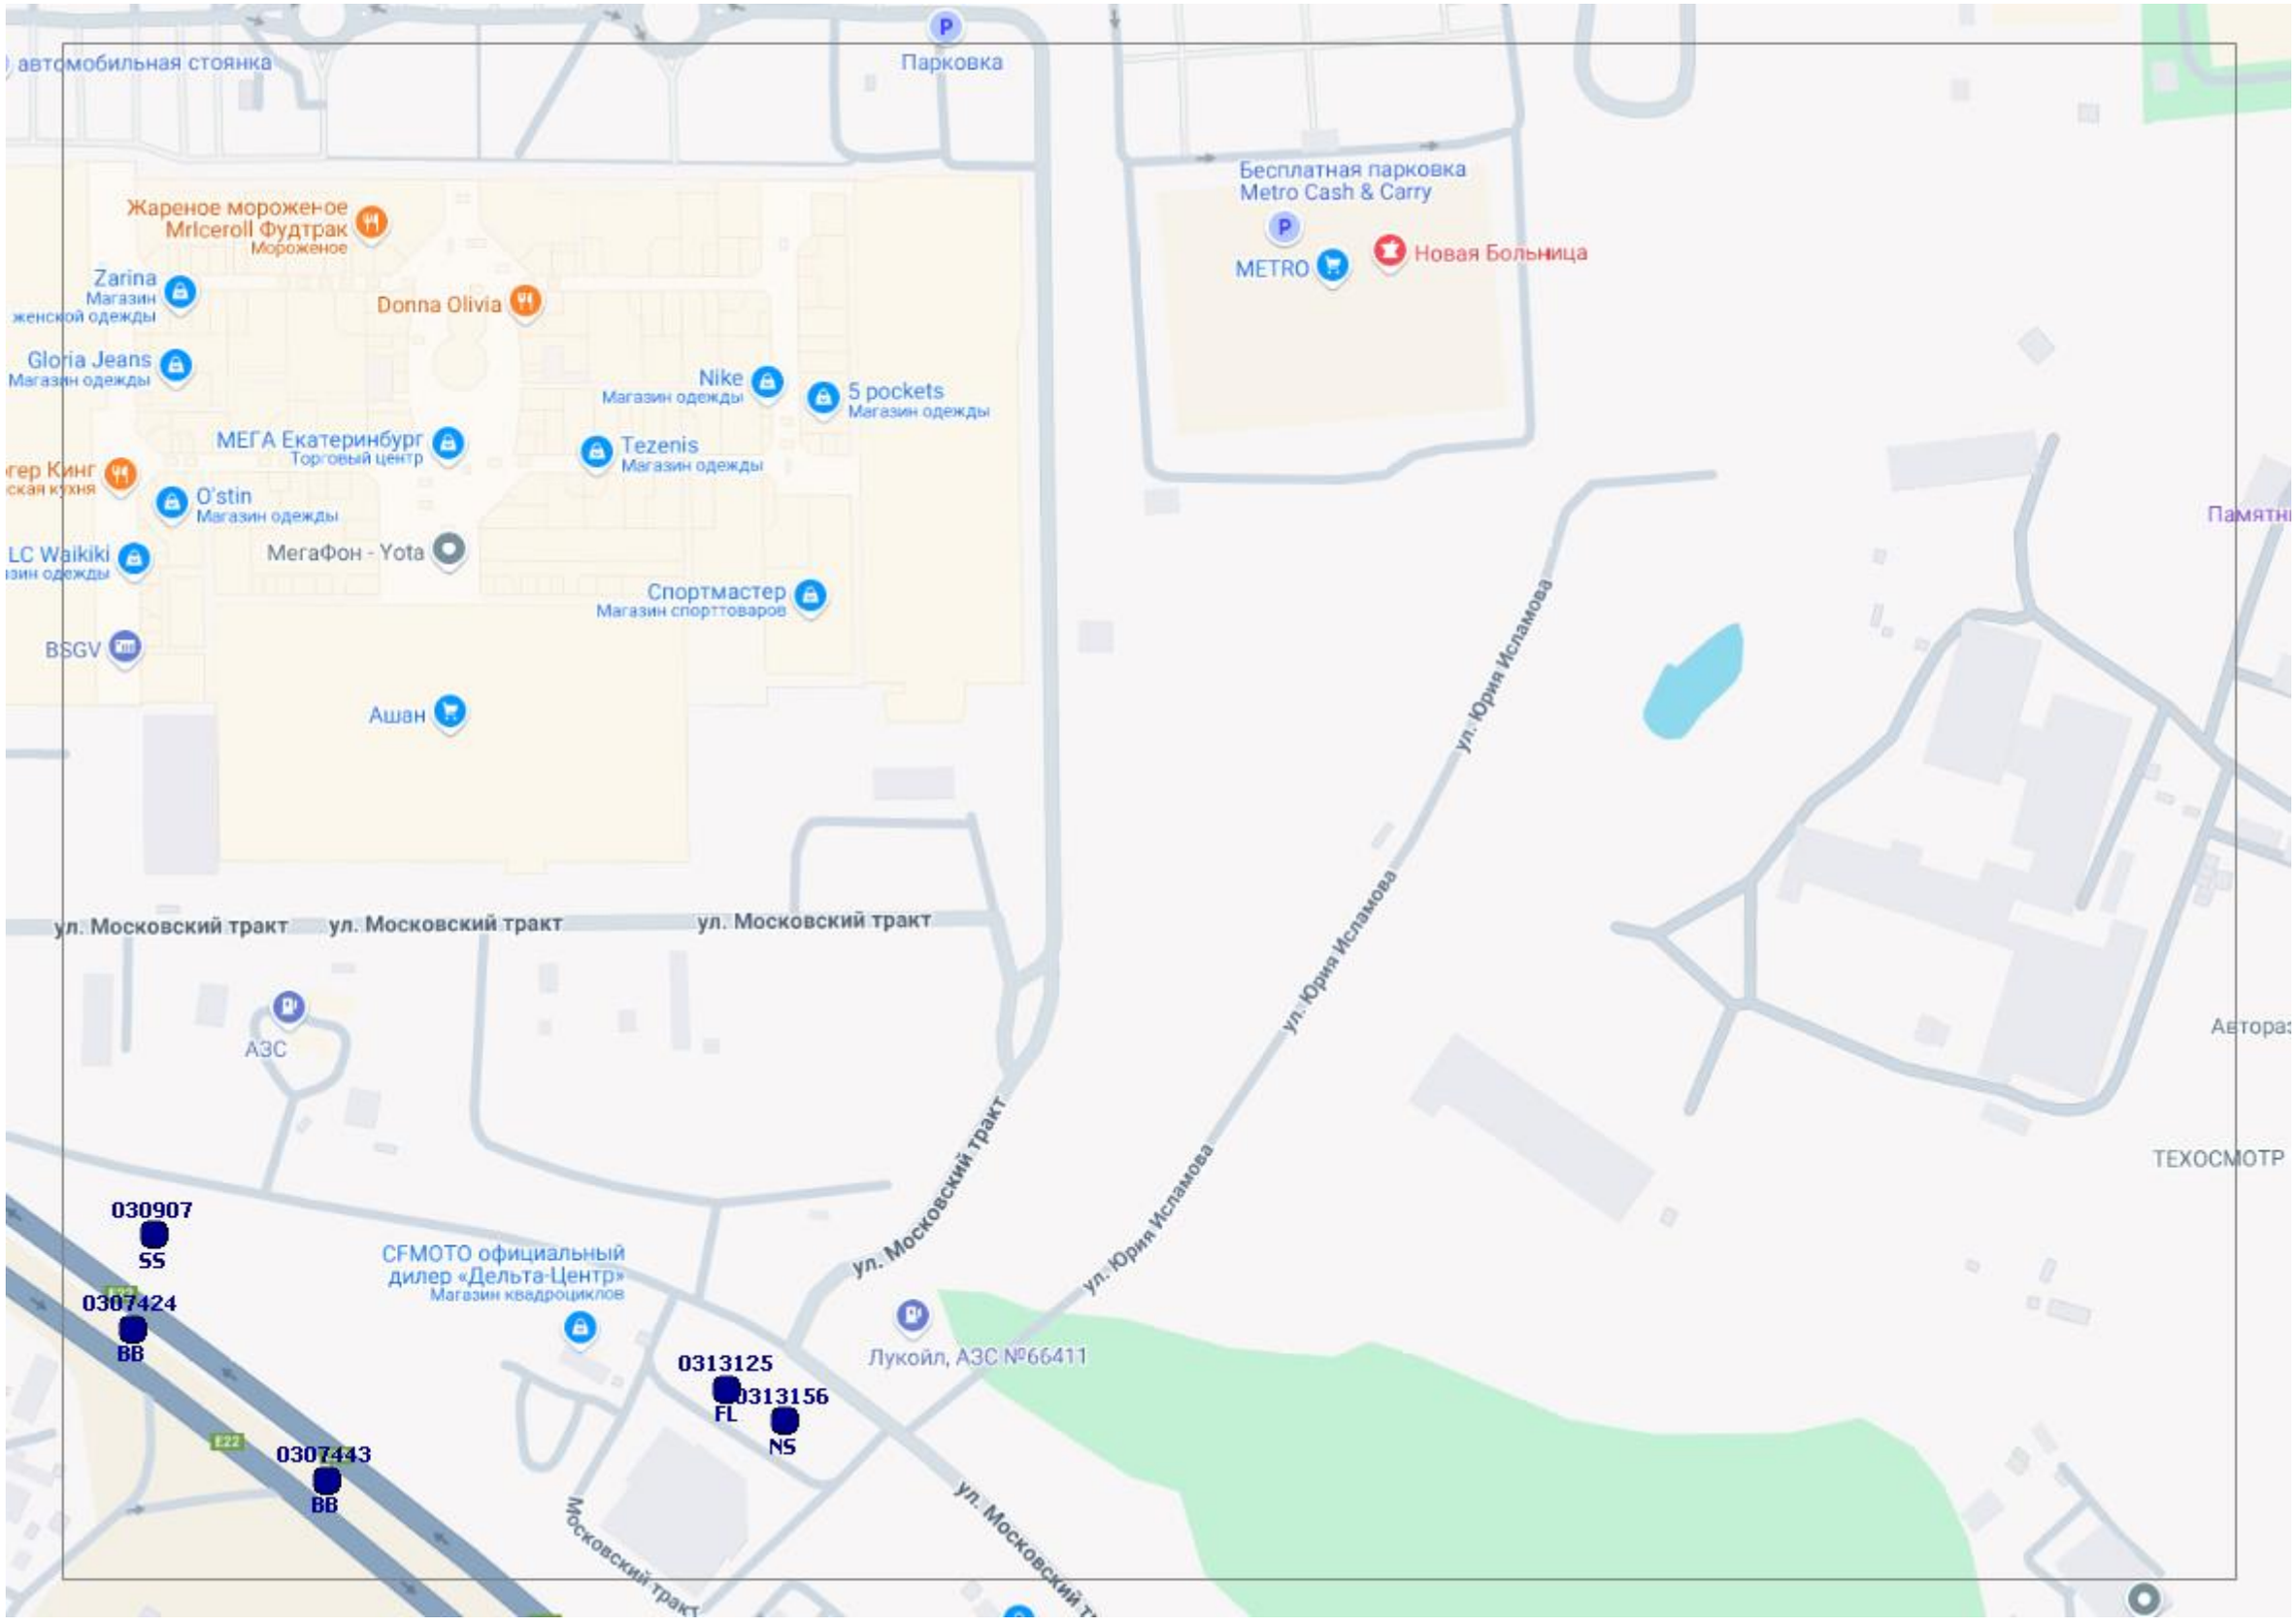
автомобильная стоянка
Парковка
Бесплатная парковка
Metro Cash & Carry
METRO
Новая Больница
Жареное мороженое
Mrlceroll Фудтрак
Мороженое
Zarina
Магазин
женской одежды
Donna Olivia
Gloria Jeans
Магазин одежды
Nike
Магазин одежды
5 pockets
Магазин одежды
МЕГА Екатеринбург
Торговый центр
Tezenis
Магазин одежды
O'stin
Магазин одежды
МегаФон - Yota
LC Waikiki
Спортмастер
Магазин спорттоваров
BSGV
Ашан
ул. Юрия Исламова
ул. Московский тракт
ул. Московский тракт
ул. Московский тракт
АЗС
CFMOTO официальный
дилер «Дельта-Центр»
Магазин квадроциклов
Лукойл, АЗС №66411
ТЕХОСМОТР
030907
SS
0307424
BB
0307443
BB
0313125
FL
0313156
NS
E22

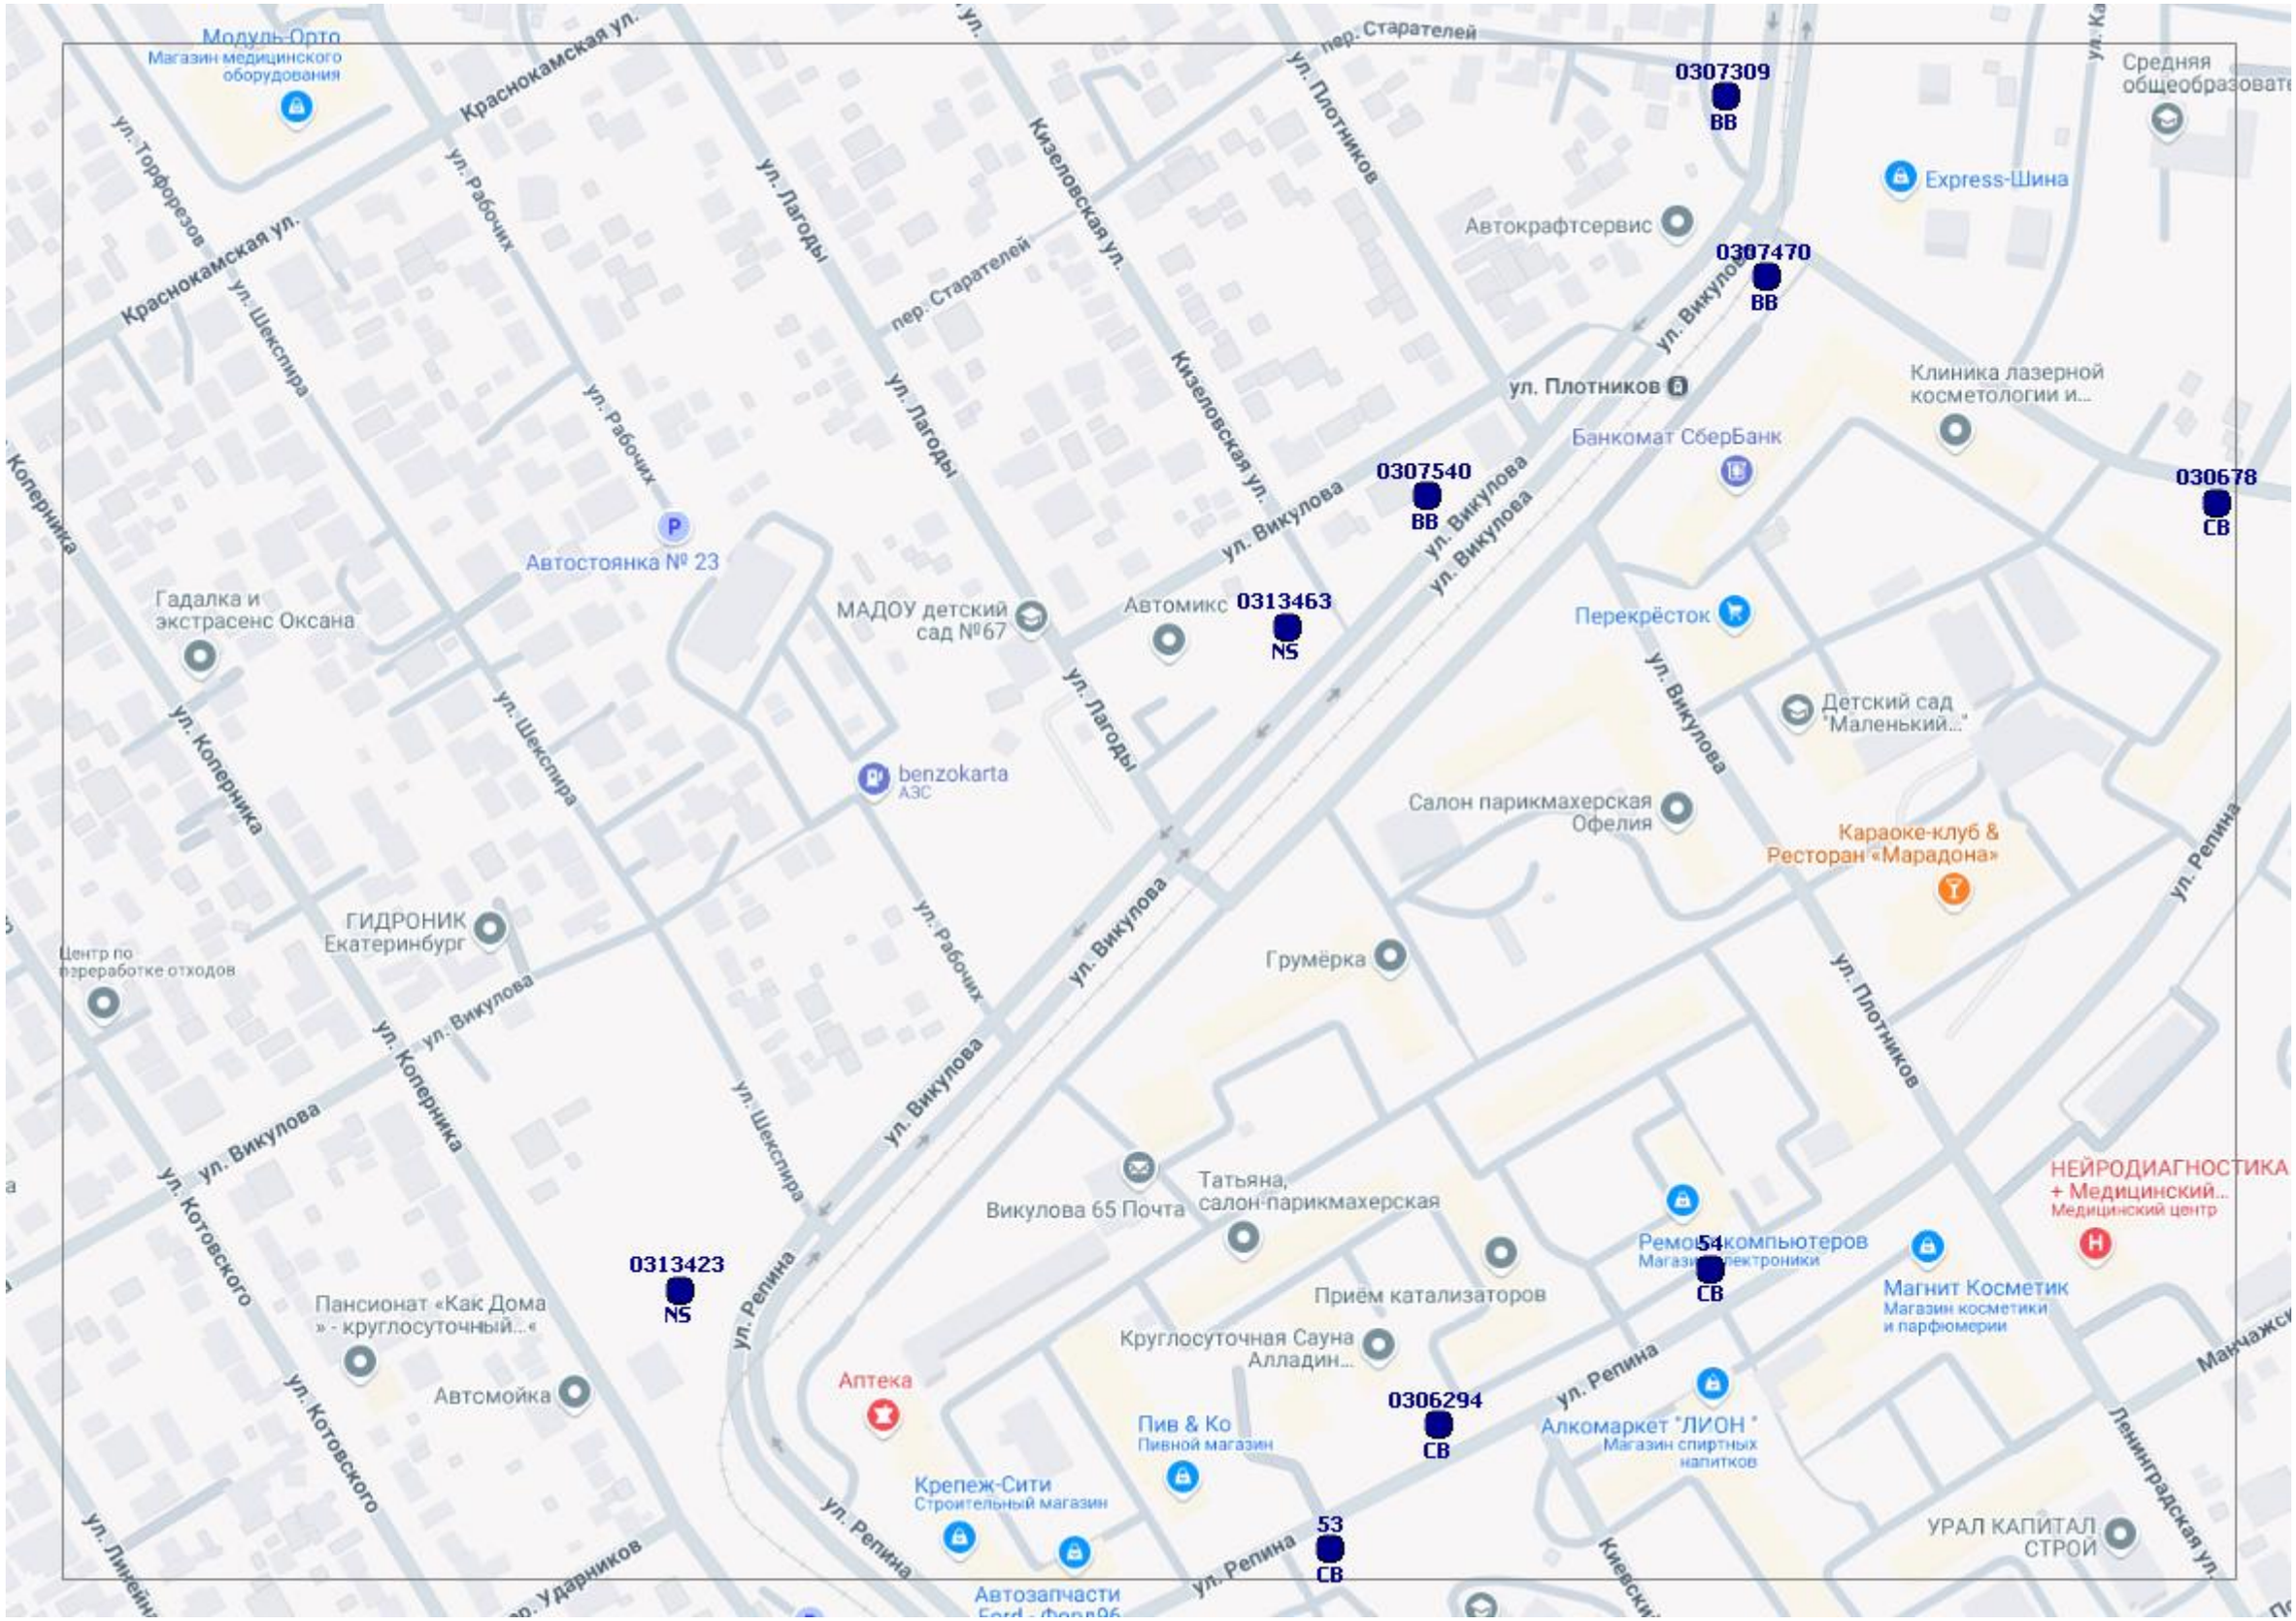
Модуль-Орто
Магазин медицинского оборудования
Краснокамская ул.
ул. Торфорезов
ул. Шекспира
ул. Рабочих
ул. Лагоды
пер. Старателей
Кизеловская ул.
ул. Плотников
0307309
BB
Средняя общеобразовате
Express-Шина
Автокрафтсервис
0307470
BB
ул. Викулова
ул. Плотников
Клиника лазерной косметологии и...
Банкомат СберБанк
0307540
BB
030678
CB
Автостоянка № 23
Гадалка и экстрасенс Оксана
МАДОУ детский сад №67
Автомикс
0313463
NS
Перекрёсток
Детский сад "Маленький..."
ул. Коперника
benzokarta
АЗС
Салон парикмахерская Офелия
Караоке-клуб & Ресторан «Марадона»
ул. Репина
ГИДРОНИК Екатеринбург
Центр по переработке отходов
Грумёрка
ул. Котовского
Викулова 65 Почта
Татьяна, салон-парикмахерская
НЕЙРОДИАГНОСТИКА + Медицинский...
Медицинский центр
0313423
NS
Ремонт компьютеров
Магазин электроники
54
CB
Магнит Косметик
Магазин косметики и парфюмерии
Пансионат «Как Дома» - круглосуточный...«
Приём катализаторов
Круглосуточная Сауна Алладин...
Аптека
Автомойка
0306294
CB
Пив & Ко
Пивной магазин
Алкомаркет "ЛИОН"
Магазин спиртных напитков
Крепеж-Сити
Строительный магазин
53
CB
Автозапчасти
Ленинградская ул.
УРАЛ КАПИТАЛ СТРОЙ

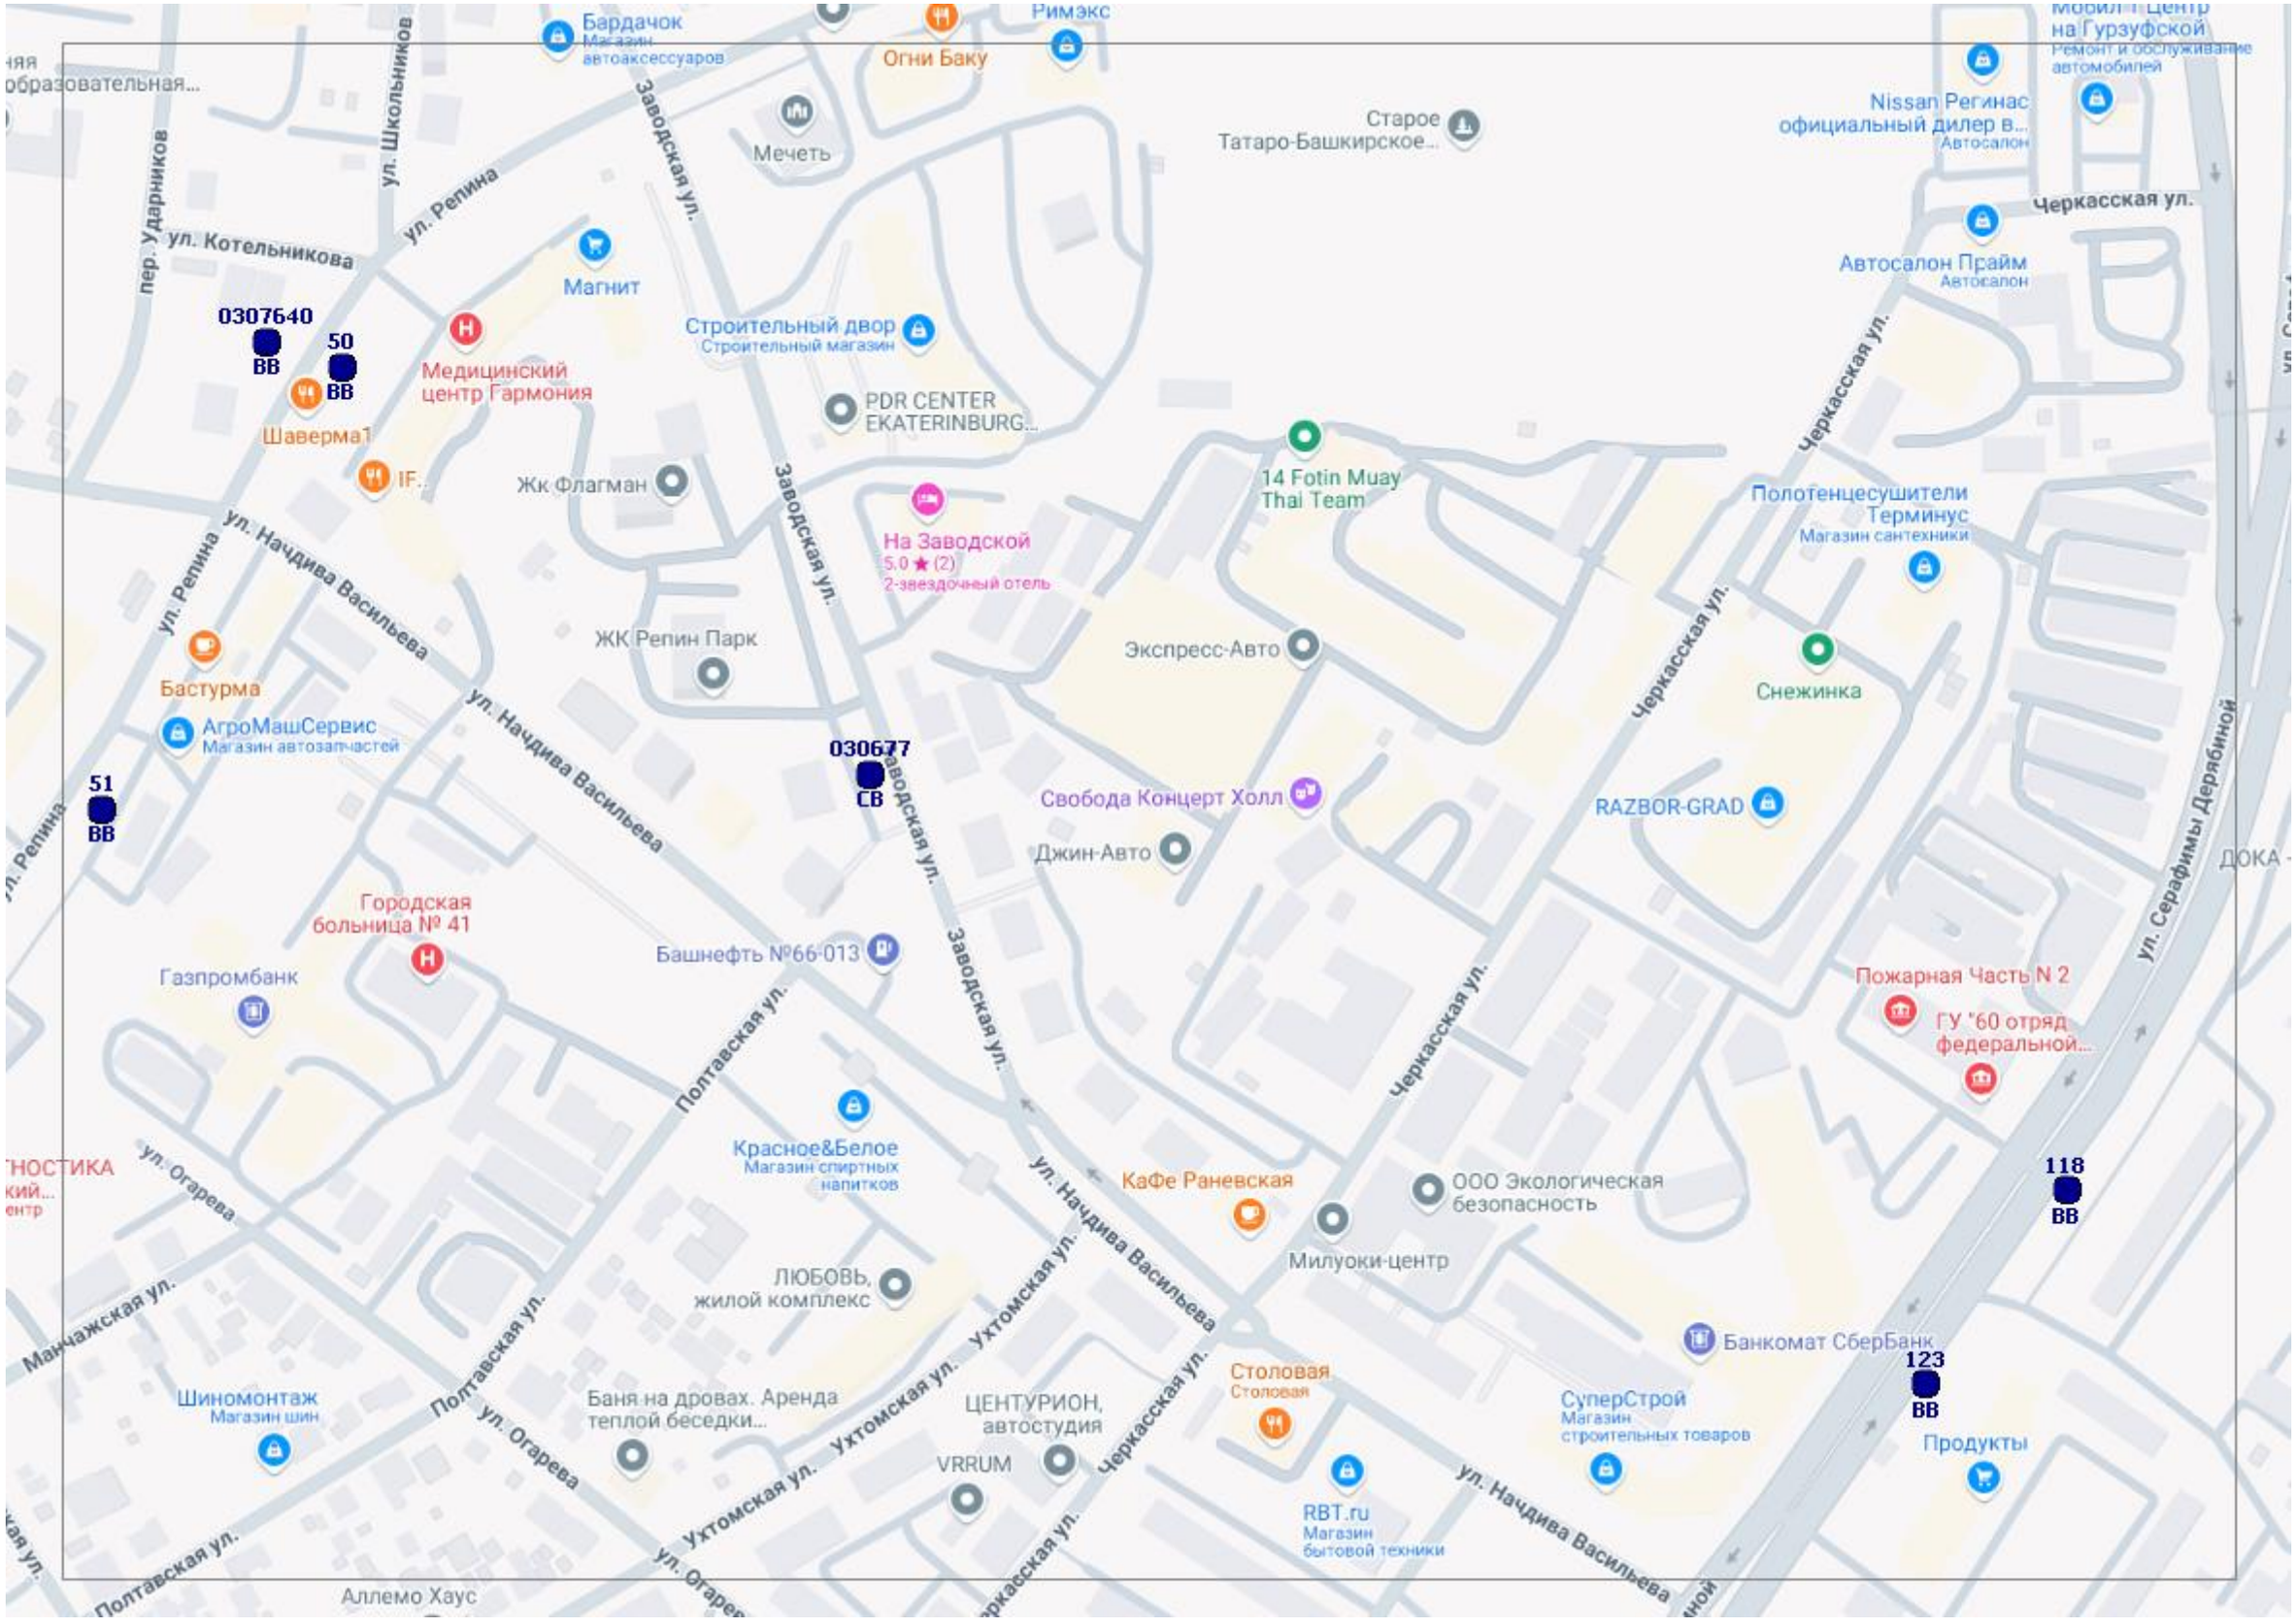
Бардачок
Магазин автоаксессуаров
Римэкс
Огни Баку
Мечеть
Старое Татаро-Башкирское...
Nissan Регинас официальный дилер в...
Автосалон
Мобил-Центр на Гурзуфской
Ремонт и обслуживание автомобилей
Черкасская ул.
Автосалон Прайм
Автосалон
ул. Школьников
Заводская ул.
ул. Репина
пер. Ударников
ул. Котельникова
Магнит
0307640
ВВ
50
ВВ
Медицинский центр Гармония
Строительный двор
Строительный магазин
PDR CENTER EKATERINBURG...
Шаверма1
IF..
Жк Флагман
14 Fotin Muay Thai Team
Полотенцесушители Терминус
Магазин сантехники
На Заводской
5.0 ★ (2)
2-звездочный отель
ул. Начдива Васильева
ЖК Репин Парк
Экспресс-Авто
Снежинка
Бастурма
АгроМашСервис
Магазин автозапчастей
030677
СВ
51
ВВ
Свобода Концерт Холл
RAZBOR-GRAD
Джин-Авто
Городская больница № 41
Газпромбанк
Башнефть №66-013
Полтавская ул.
Пожарная Часть N 2
ГУ "60 отряд федеральной...
Красное&Белое
КаФе Раневская
ООО Экологическая безопасность
Милуоки-центр
118
ВВ
ул. Огарева
Манчажская ул.
ЛЮБОВЬ, жилой комплекс
Ухтомская ул.
Банкомат СберБанк
123
ВВ
Шиномонтаж
Магазин шин
Баня на дровах. Аренда теплой беседки...
ЦЕНТУРИОН, автостудия
VRRUM
Столовая
Столовая
СуперСтрой
Магазин строительных товаров
Продукты
RBT.ru
Магазин бытовой техники
Аллемо Хаус

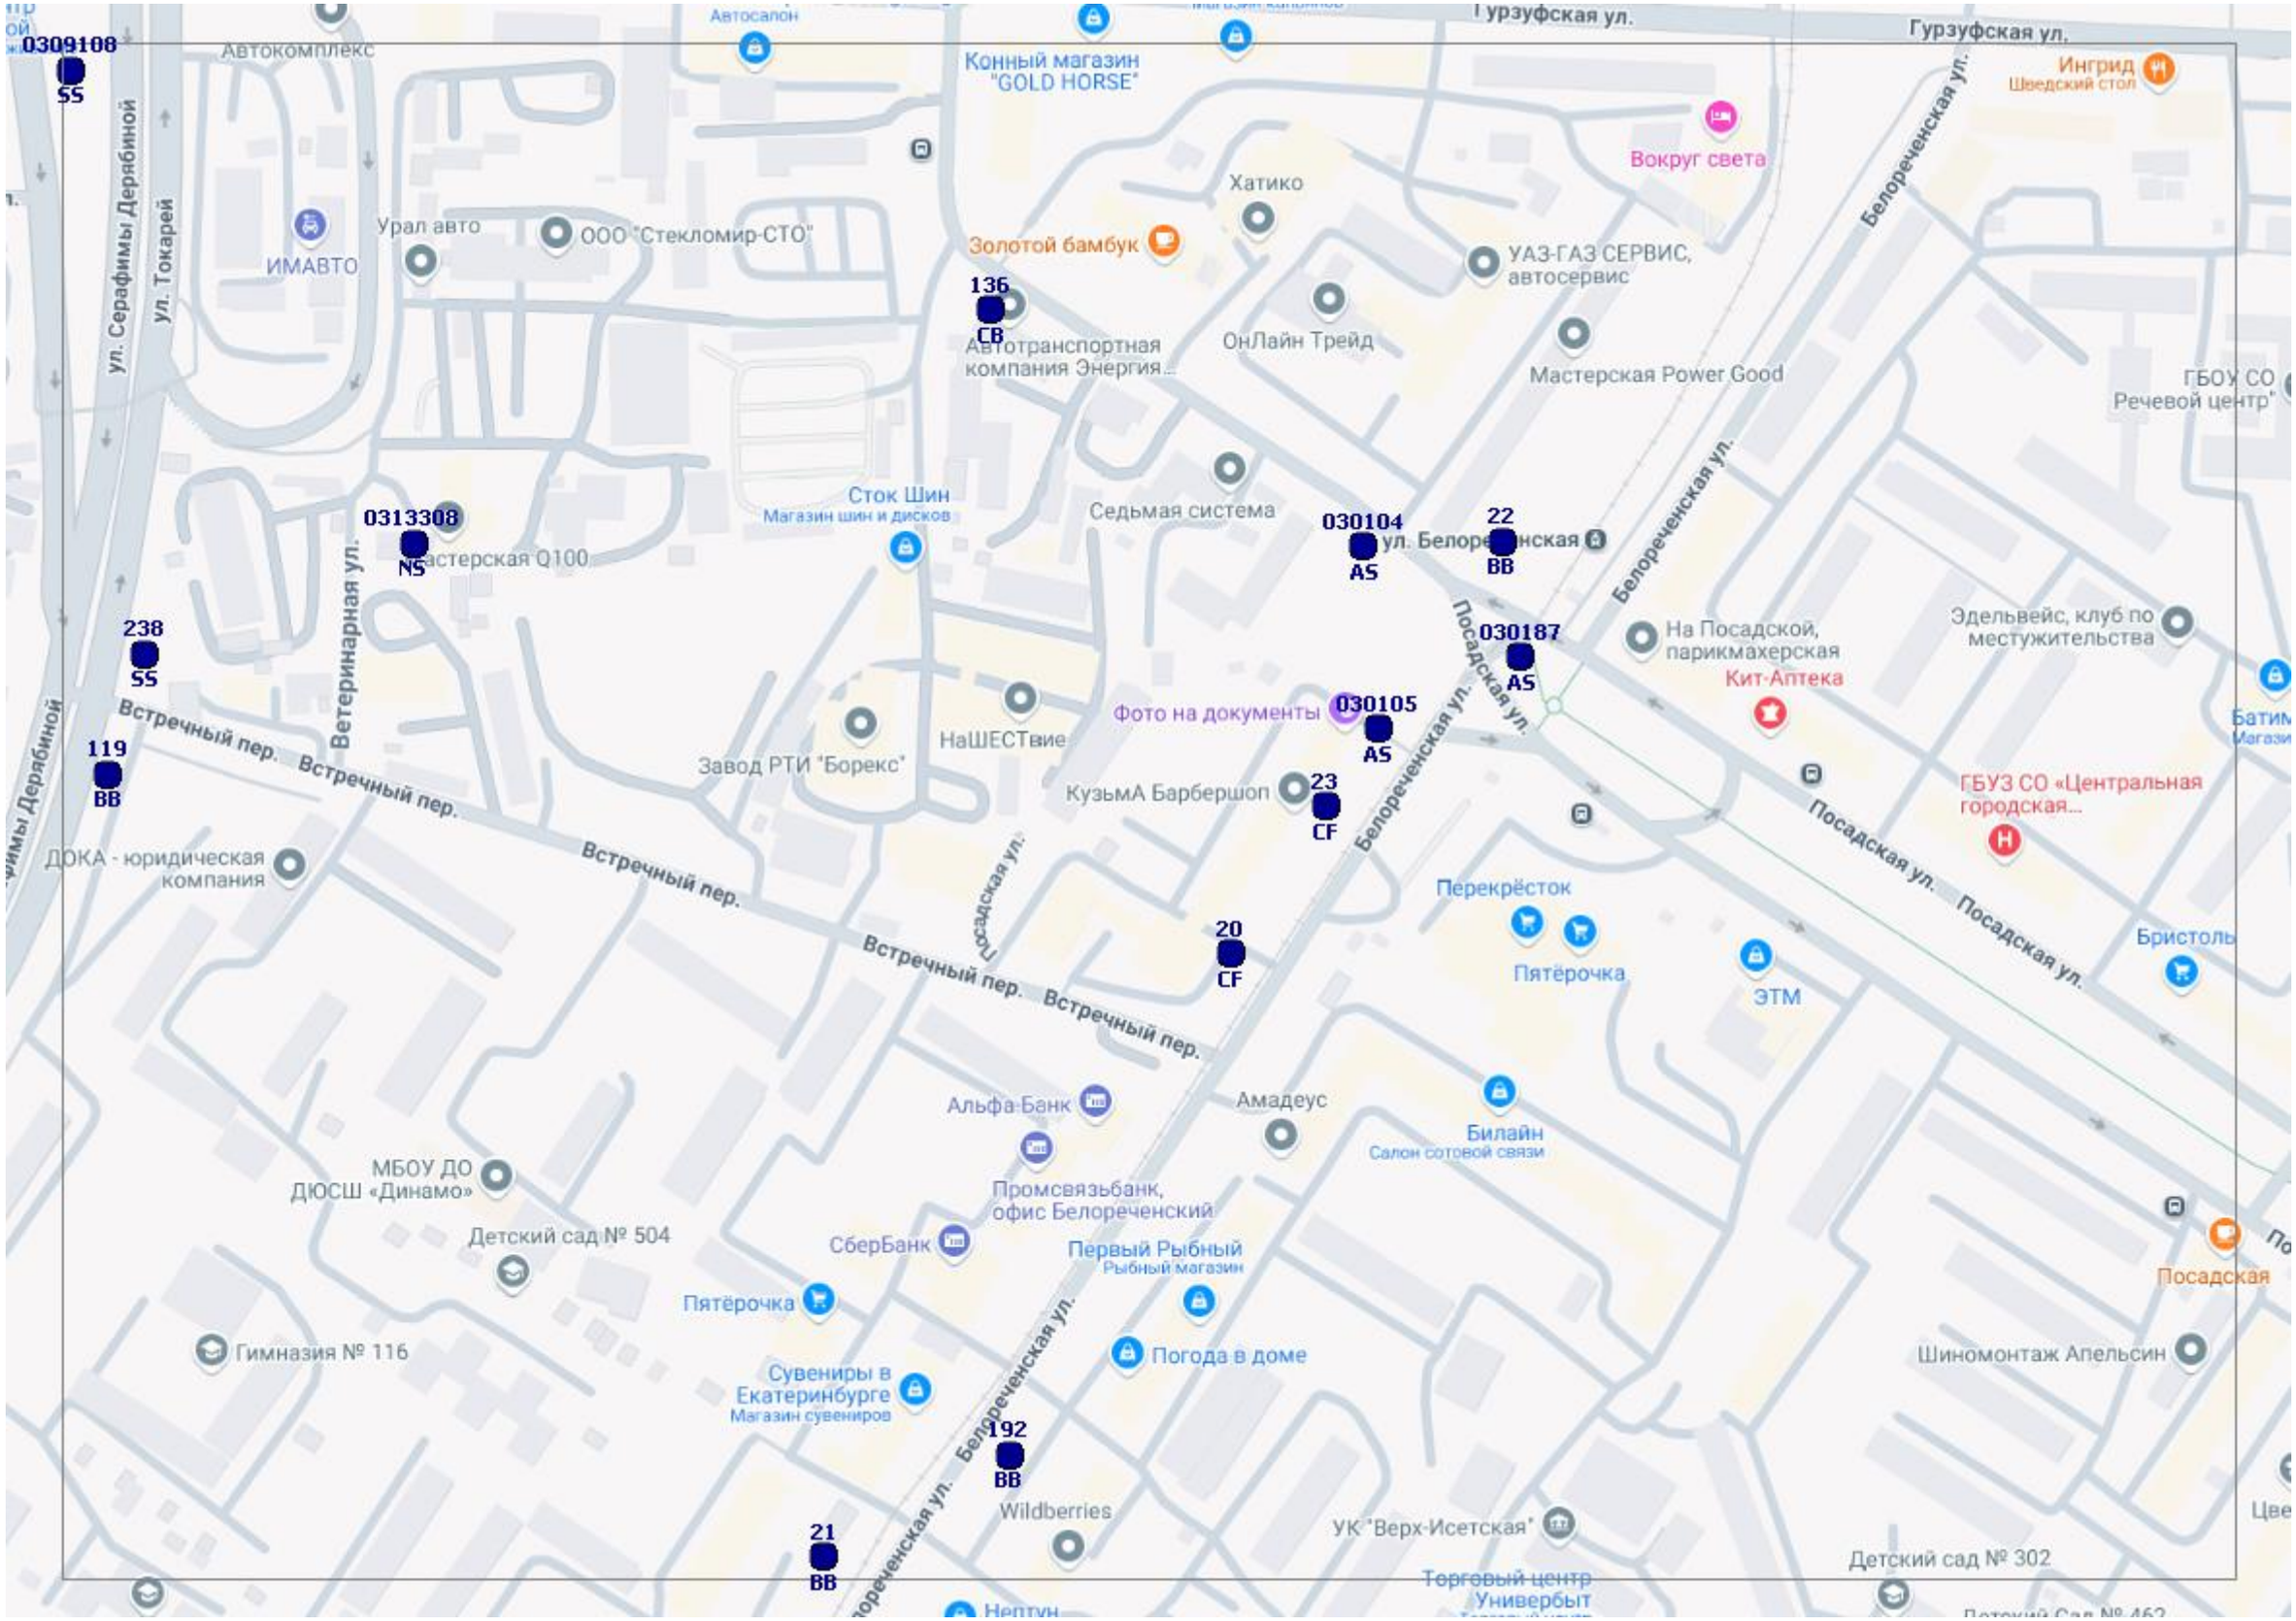
0309108
SS
Автокомплекс
Автосалон
Конный магазин "GOLD HORSE"
Гурзуфская ул.
Гурзуфская ул.
Ингрид
Шведский стол
Вокруг света
Белореченская ул.
ул. Серафимы Дерябиной
ул. Токарей
ИМАВТО
Урал авто
ООО "Стекломир-СТО"
Хатико
Золотой бамбук
136
CB
Автотранспортная компания Энергия...
ОнЛайн Трейд
УАЗ-ГАЗ СЕРВИС, автосервис
Мастерская Power Good
ГБОУ СО Речевой центр"
Сток Шин
Магазин шин и дисков
Седьмая система
0313308
NS
Мастерская Q100
030104
AS
ул. Белореченская
22
BB
Ветеринарная ул.
Посадская ул.
030187
AS
На Посадской, парикмахерская
Эдельвейс, клуб по местужительства
Кит-Аптека
238
SS
Встречный пер.
Встречный пер.
119
BB
Завод РТИ "Борекс"
НаШЕСТвие
Фото на документы
030105
AS
КузьмА Барбершоп
23
CF
ГБУЗ СО «Центральная городская...
ДОКА - юридическая компания
Посадская ул.
Посадская ул.
20
CF
Встречный пер.
Встречный пер.
Перекрёсток
Пятёрочка
ЭТМ
Бристоль
Альфа-Банк
Амадеус
Билайн
Салон сотовой связи
МБОУ ДО ДЮСШ «Динамо»
Промсвязьбанк, офис Белореченский
Детский сад № 504
СберБанк
Первый Рыбный
Рыбный магазин
Посадская
Пятёрочка
Гимназия № 116
Погода в доме
Шиномонтаж Апельсин
Сувениры в Екатеринбурге
Магазин сувениров
192
BB
Белореченская ул.
Wildberries
21
BB
УК "Верх-Исетская"
Торговый центр Универбыт
Детский сад № 302
Нептун

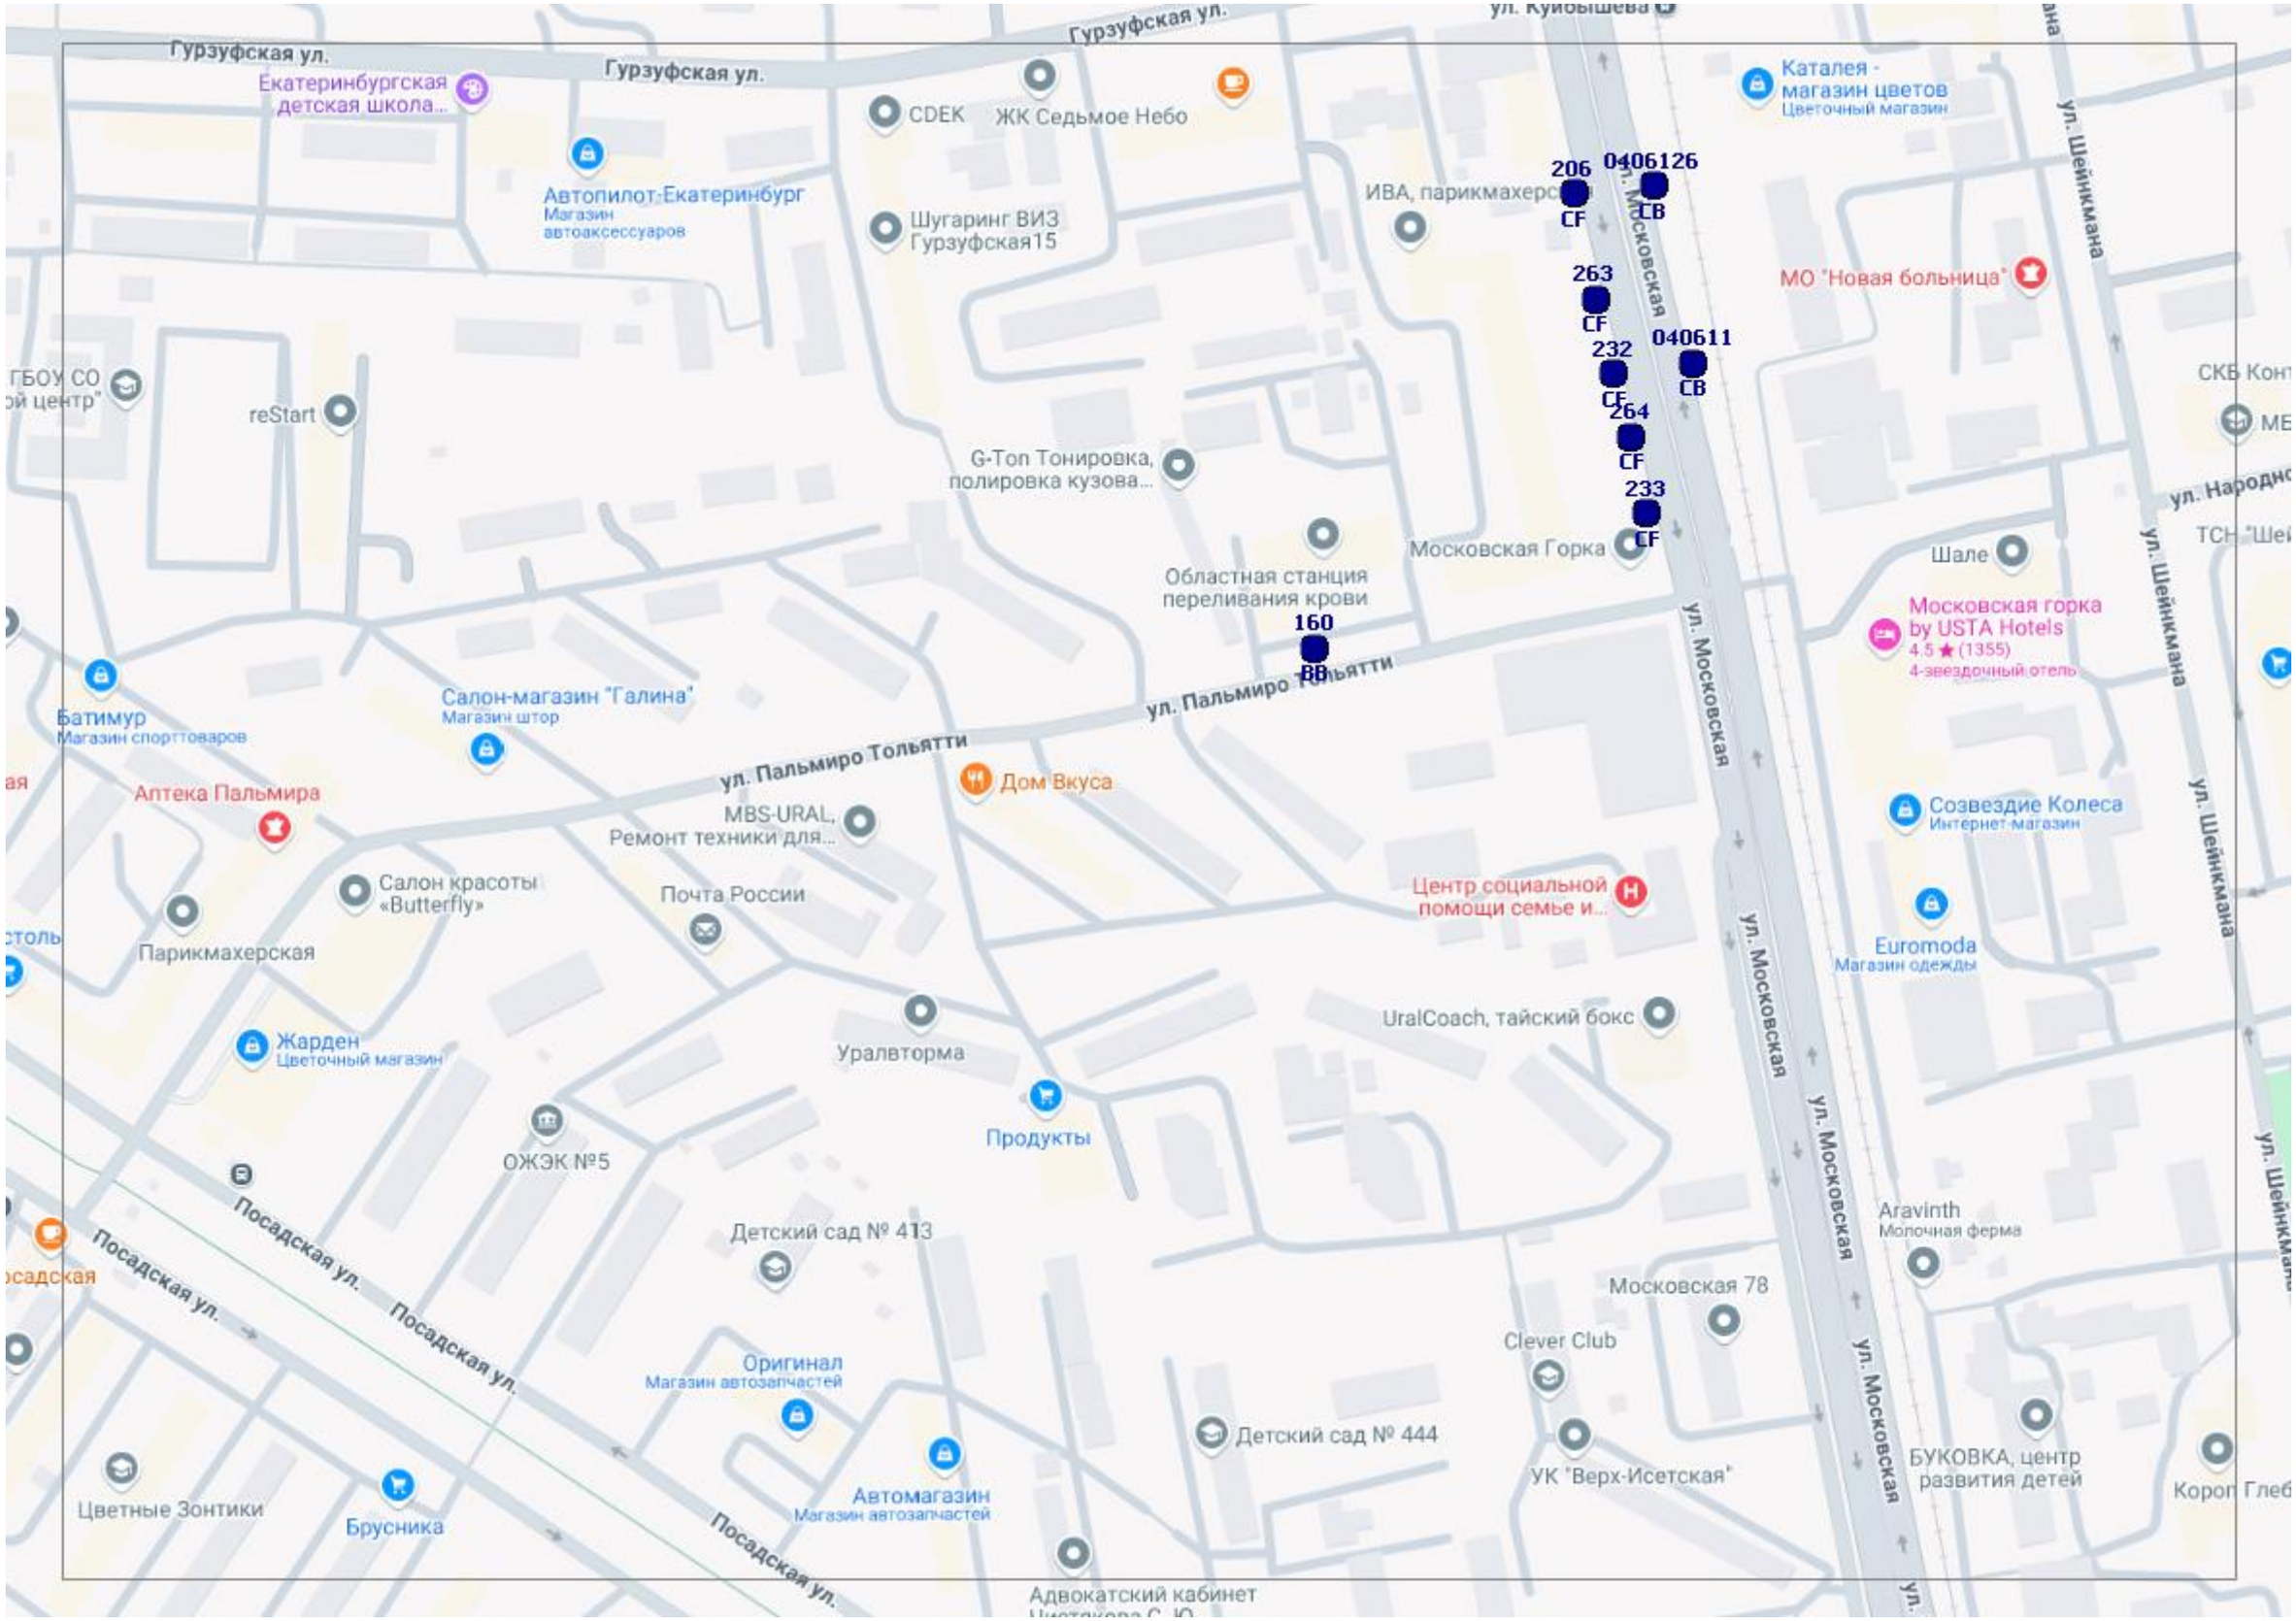
Гурзуфская ул.
Гурзуфская ул.
Гурзуфская ул.
Екатеринбургская детская школа...
Автопилот-Екатеринбург
Магазин автоаксессуаров
CDEK
ЖК Седьмое Небо
Шугаринг ВИЗ Гурзуфская15
ИВА, парикмахерская
Каталея - магазин цветов
Цветочный магазин
ул. Шейнкмана
ул. Московская
206 CF
0406126 CB
263 CF
232 CF
040611 CB
264 CF
233 CF
МО "Новая больница"
ГБОУ СО
reStart
G-Топ Тонировка, полировка кузова...
Областная станция переливания крови
160 BB
Московская Горка
Шале
Московская горка by USTA Hotels
4.5 ★ (1355)
4-звездочный отель
Батимур
Магазин спорттоваров
Салон-магазин "Галина"
Магазин штор
ул. Пальмиро Тольятти
Аптека Пальмира
Дом Вкуса
MBS-URAL, Ремонт техники для...
Созвездие Колеса
Интернет-магазин
Салон красоты «Butterfly»
Почта России
Центр социальной помощи семье и...
Euromoda
Магазин одежды
Парикмахерская
Жарден
Цветочный магазин
Уралторма
UralCoach, тайский бокс
Продукты
ОЖЭК №5
Посадская ул.
Детский сад № 413
Aravinth
Молочная ферма
Московская 78
Clever Club
Оригинал
Магазин автозапчастей
Детский сад № 444
УК "Верх-Исетская"
БУКОВКА, центр развития детей
Цветные Зонтики
Брусника
Автомагазин
Магазин автозапчастей
Адвокатский кабинет

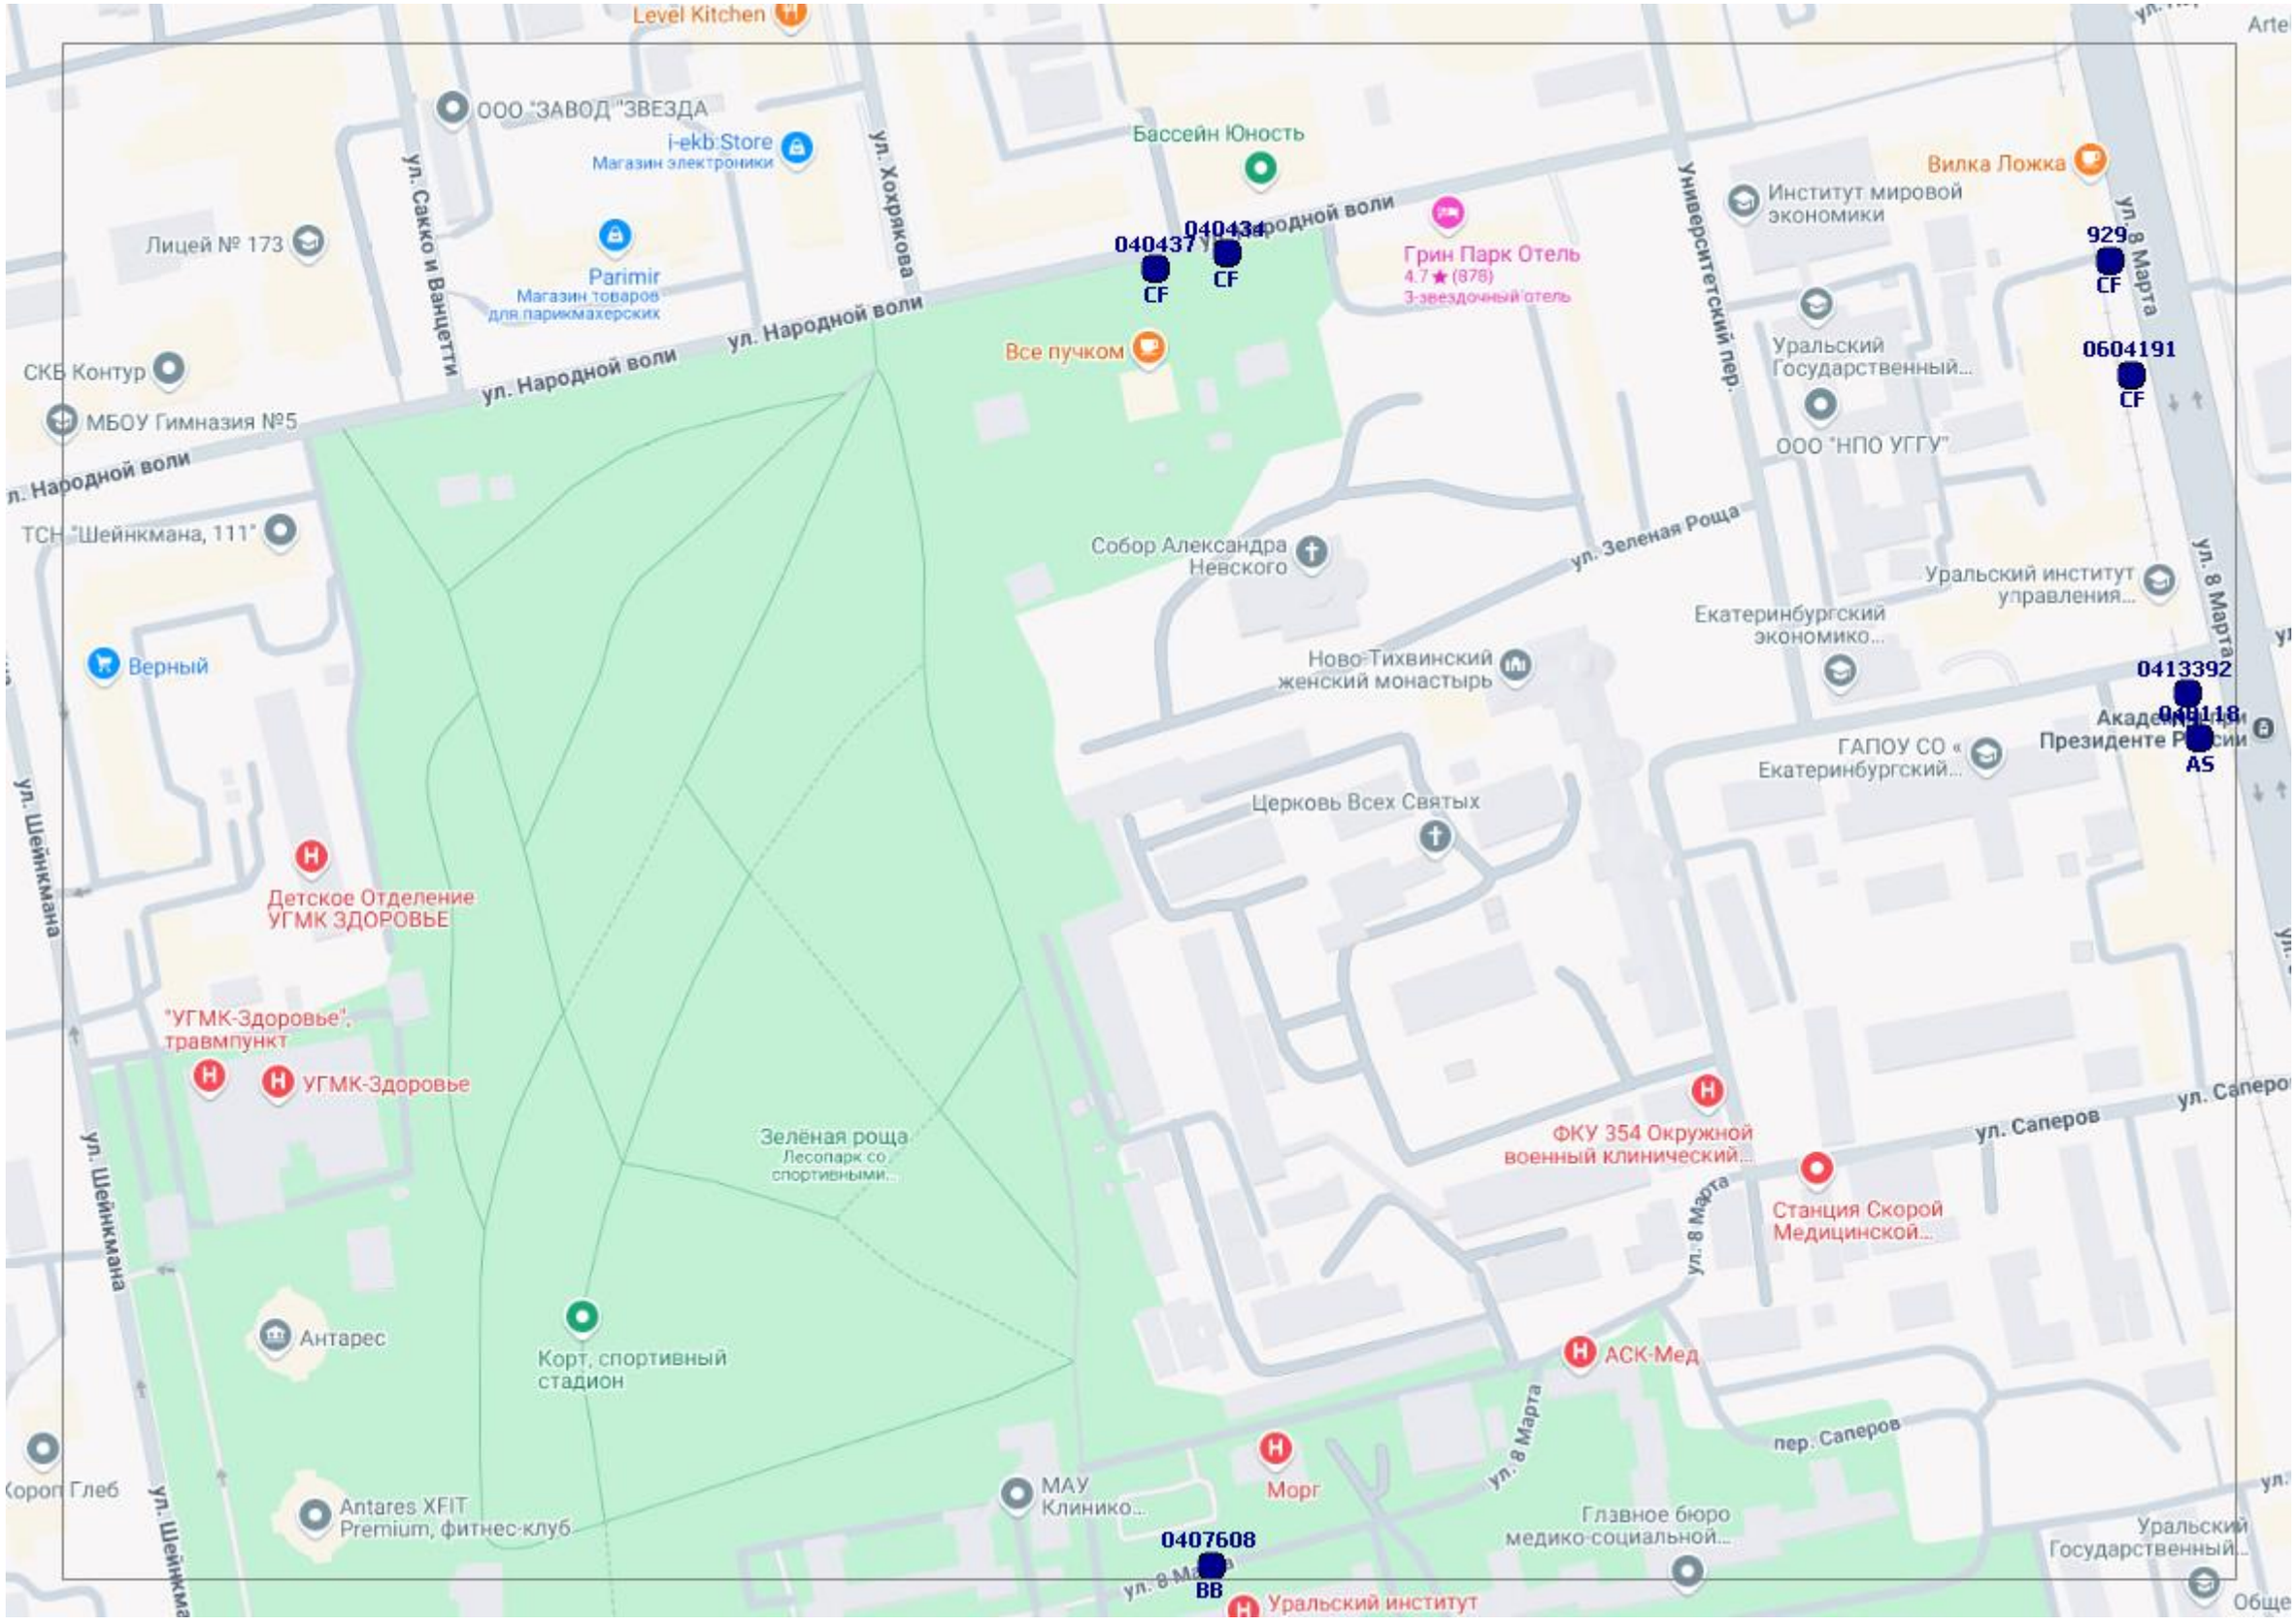
Level Kitchen
ООО "ЗАВОД "ЗВЕЗДА
i-ekb.Store
Магазин электроники
Лицей № 173
Parimir
Магазин товаров для парикмахерских
ул. Сакко и Ванцетти
ул. Хохрякова
Бассейн Юность
ул. Народной воли
Институт мировой экономики
Вилка Ложка
ул. 8 Марта
Грин Парк Отель
4.7 ★ (878)
3-звездочный отель
Университетский пер.
040437
CF
040434
CF
929
CF
Все пучком
Уральский Государственный...
0604191
CF
СКБ Контур
МБОУ Гимназия №5
ул. Народной воли
ООО "НПО УГГУ"
ТСН "Шейнкмана, 111"
Собор Александра Невского
ул. Зеленая Роща
Уральский институт управления...
Екатеринбургский экономико...
Верный
Ново-Тихвинский женский монастырь
0413392
0413118
AS
ГАПОУ СО « Екатеринбургский...
Церковь Всех Святых
Детское Отделение УГМК ЗДОРОВЬЕ
"УГМК-Здоровье", травмпункт
УГМК-Здоровье
ул. Шейнкмана
Зелёная роща
Лесопарк со спортивными...
ФКУ 354 Окружной военный клинический...
ул. Саперов
Станция Скорой Медицинской...
Антарес
Корт, спортивный стадион
АСК-Мед
пер. Саперов
Морг
МАУ Клинико...
Antares XFIT Premium, фитнес-клуб
Короп Глеб
Главное бюро медико-социальной...
Уральский Государственный...
0407608
BB
Уральский институт

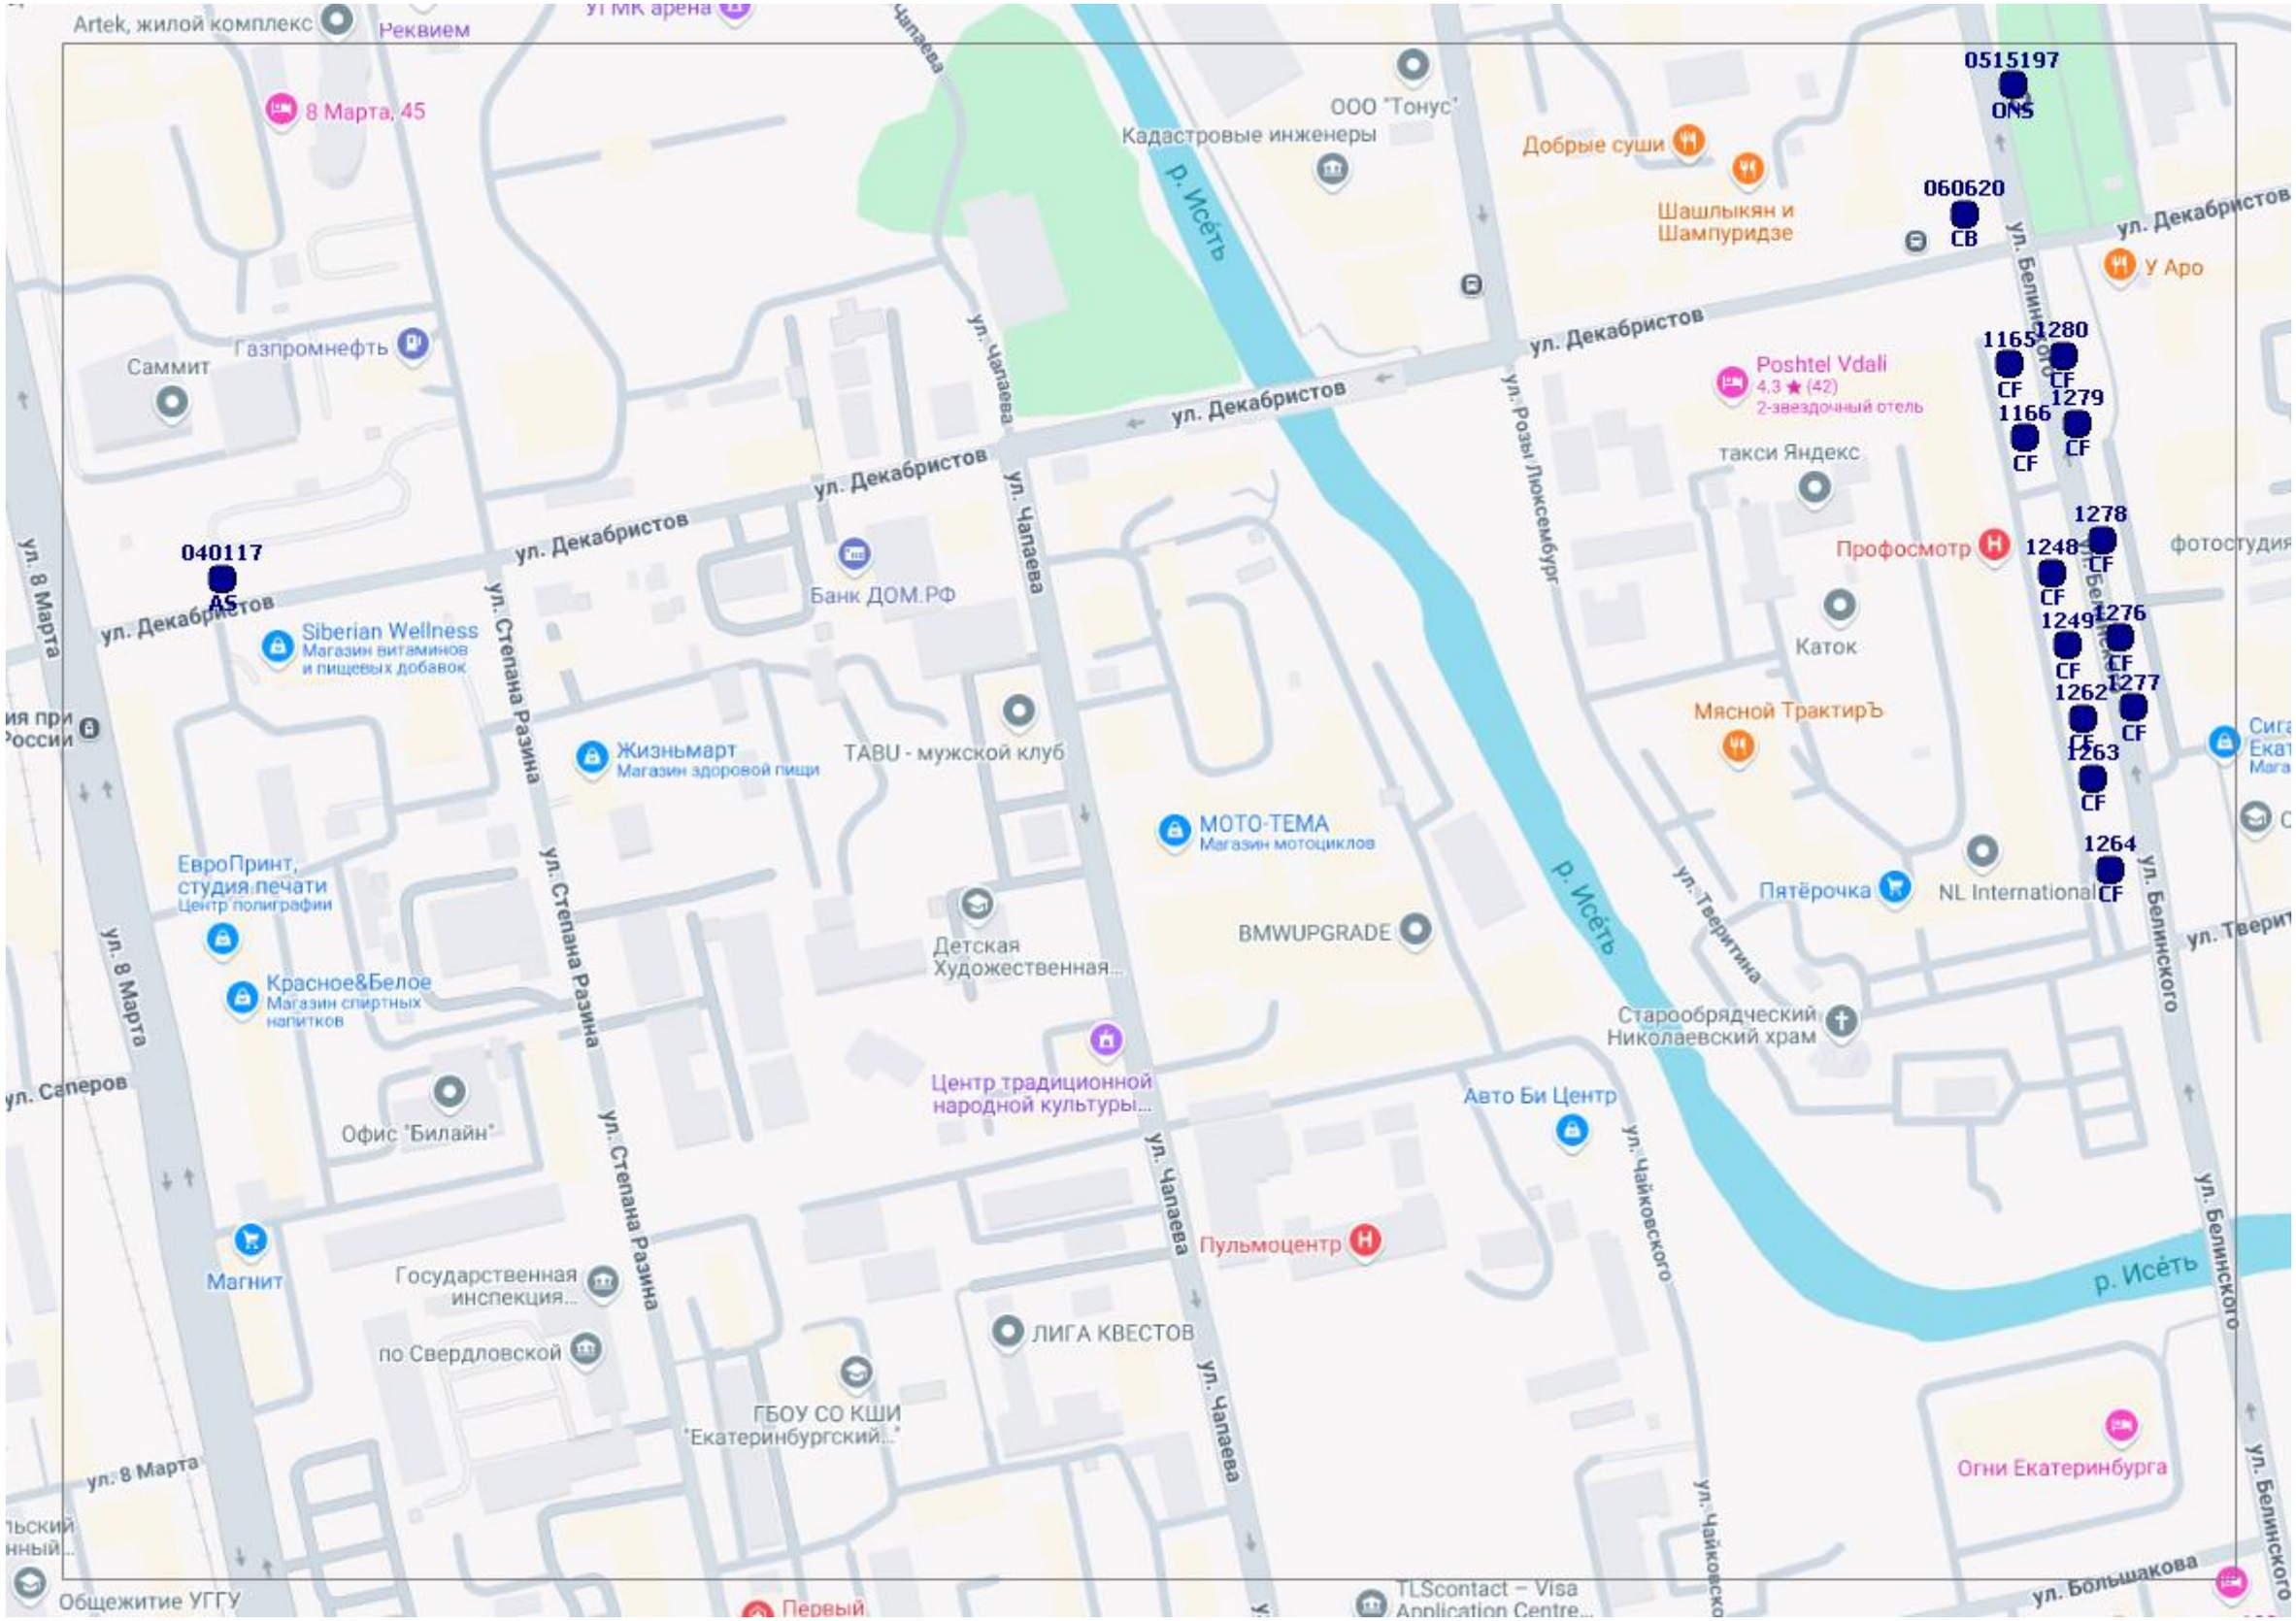
Artek, жилой комплекс
Реквием
УГМК-Арена
8 Марта, 45
Газпромнефть
Саммит
ул. Чапаева
ул. Декабристов
ул. 8 Марта
ул. Степана Разина
ул. Розы Люксембург
р. Исеть
ООО "Тонус"
Кадастровые инженеры
Добрые суши
Шашлыкян и Шампуридзе
У Аро
Poshtel Vdali
4.3 ★ (42)
2-звездочный отель
такси Яндекс
Профосмотр
фотостудия
Каток
Мясной ТрактирЪ
Банк ДОМ.РФ
Siberian Wellness
Магазин витаминов и пищевых добавок
Жизньмарт
Магазин здоровой пищи
TABU - мужской клуб
МОТО-ТЕМА
Магазин мотоциклов
ЕвроПринт, студия печати
Центр полиграфии
Красное&Белое
Магазин спиртных напитков
Офис "Билайн"
Магнит
Детская Художественная...
Центр традиционной народной культуры...
Государственная инспекция... по Свердловской
ГБОУ СО КШИ "Екатеринбургский..."
ЛИГА КВЕСТОВ
Пульмоцентр
BMWUPGRADE
Авто Би Центр
Старообрядческий Николаевский храм
Пятёрочка
NL International
Огни Екатеринбурга
Общежитие УГГУ
TLScontact – Visa Application Centre...
0515197
ONS
060620
CB
040117
AS
1165
1280
1166
1279
1278
1248
1276
1249
1277
1262
1263
1264
CF

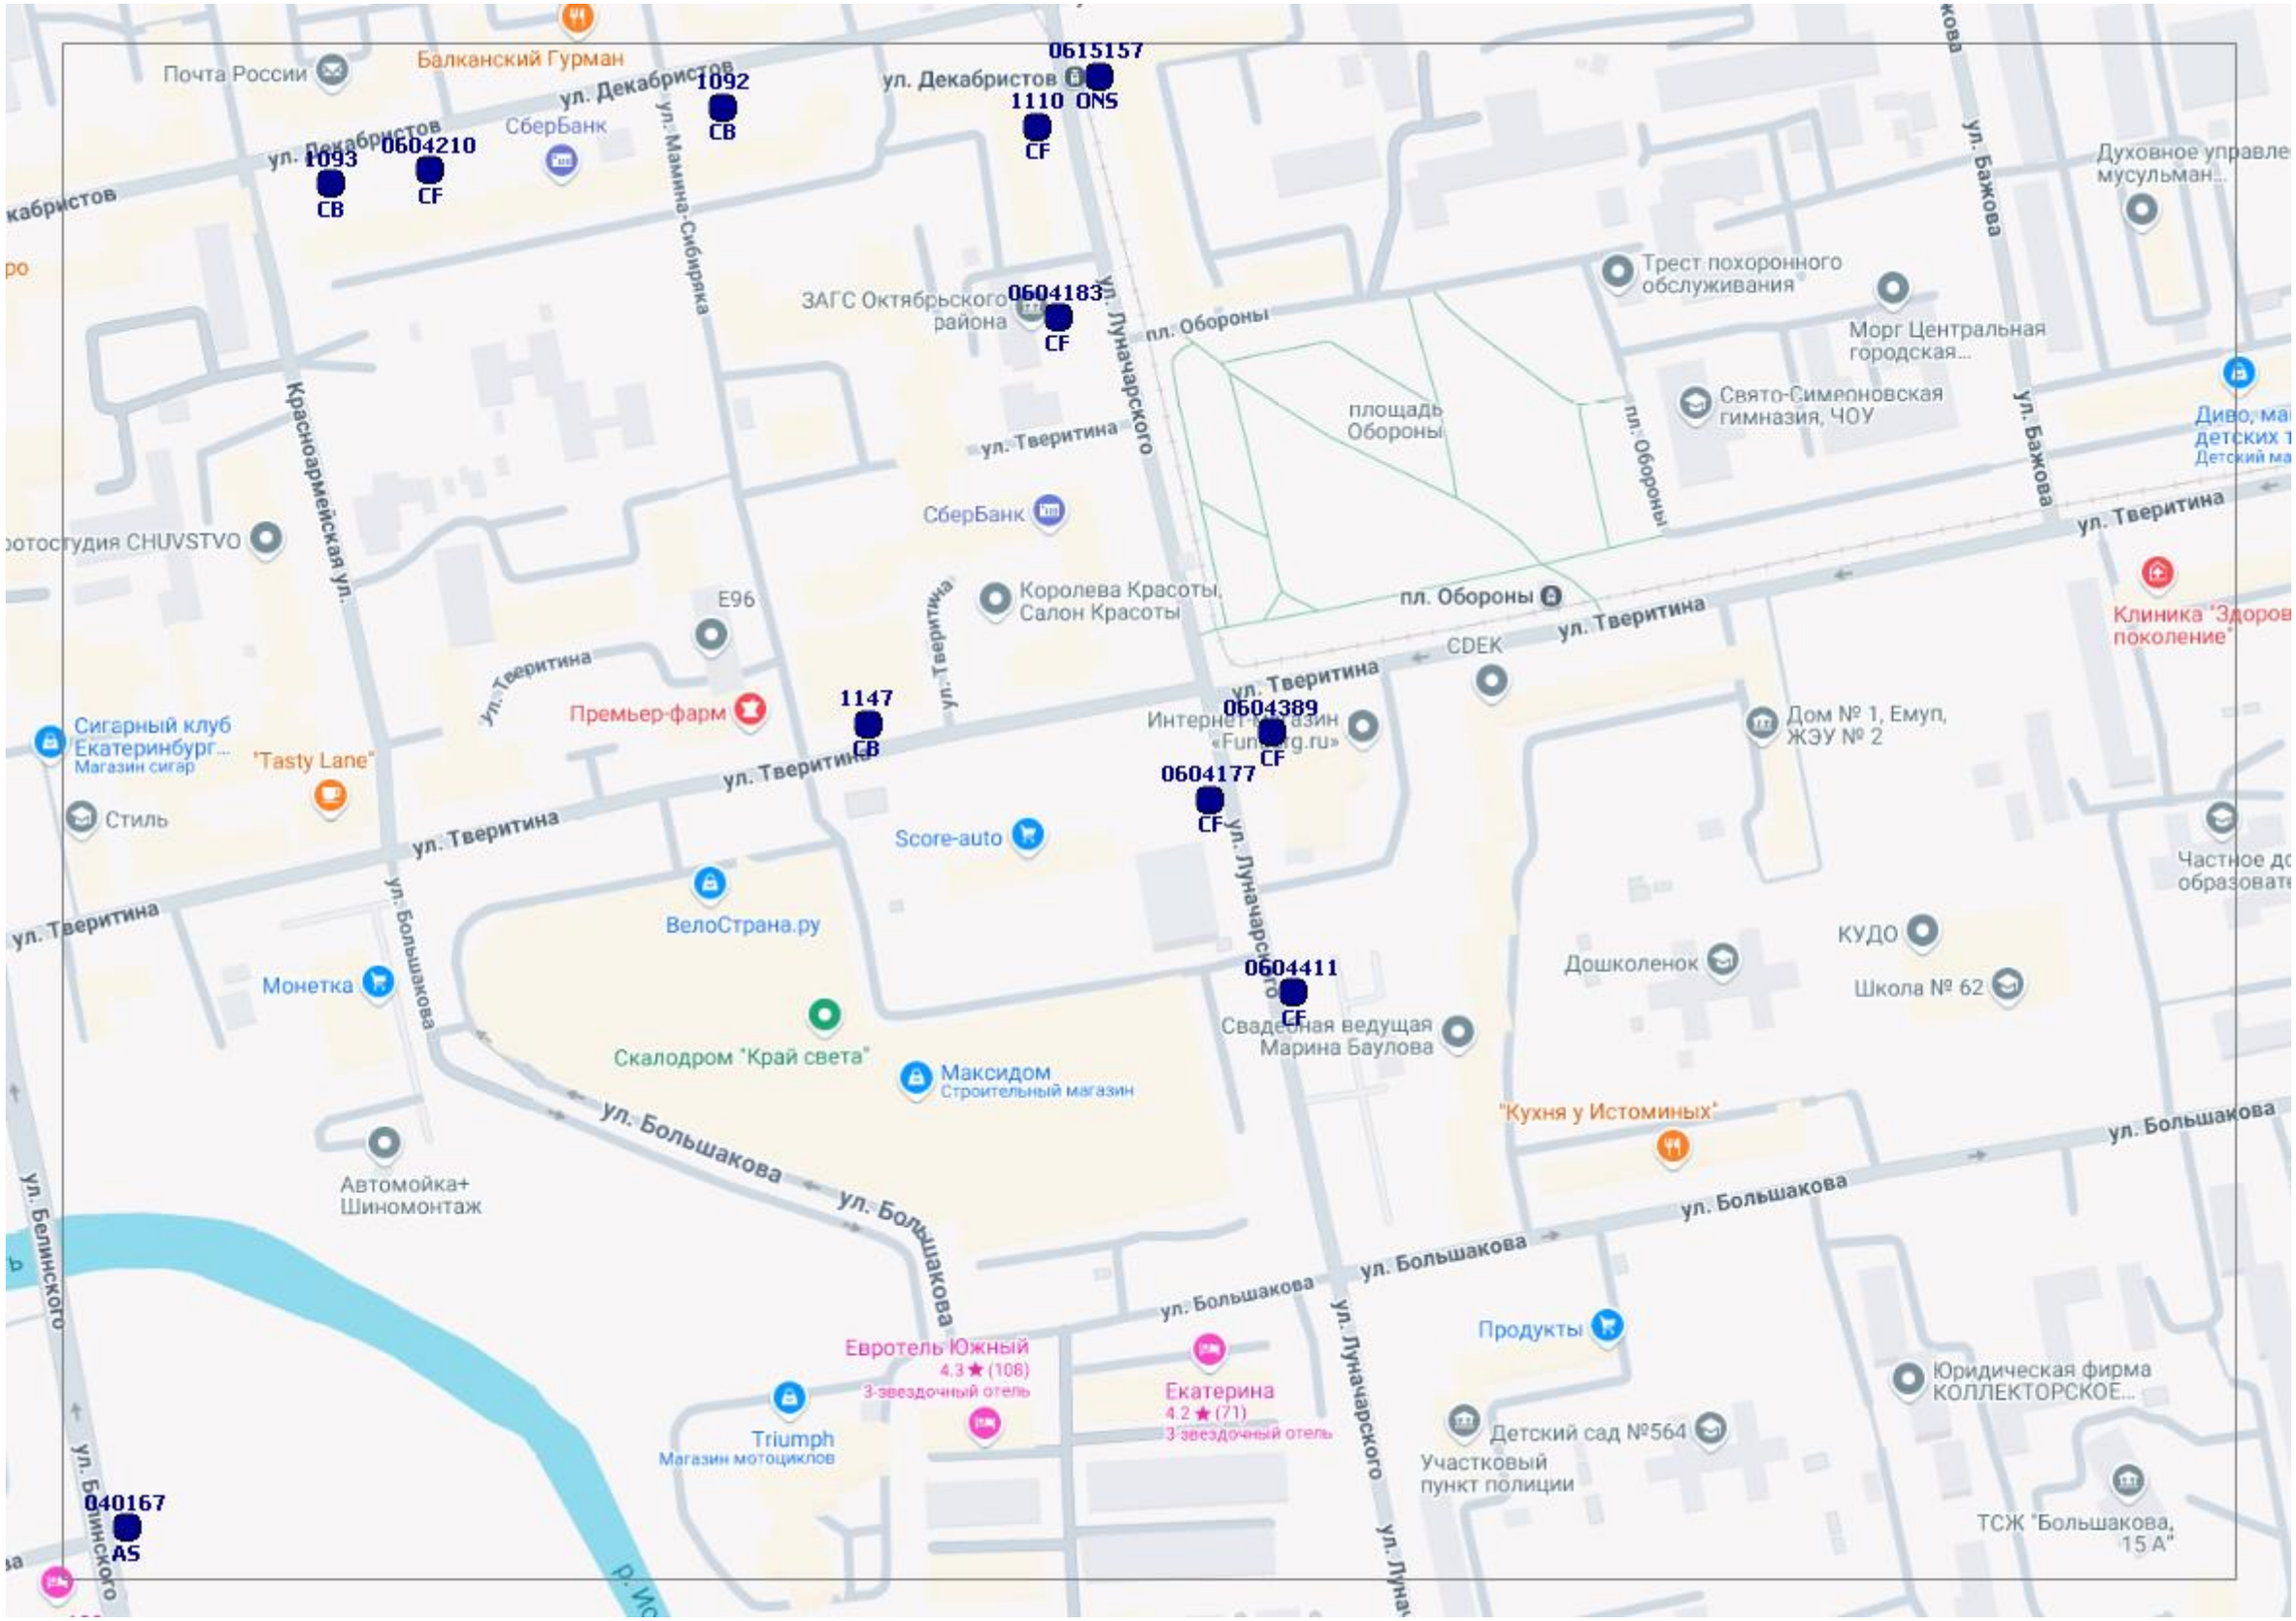
0615157
1110 ONS
CF
1092
CB
1093
CB
0604210
CF
0604183
CF
1147
CB
0604389
CF
0604177
CF
0604411
CF
040167
AS
Почта России
Балканский Гурман
ул. Декабристов
СберБанк
ул. Мамина-Сибиряка
ЗАГС Октябрьского района
ул. Луначарского
пл. Обороны
Трест похоронного обслуживания
Морг Центральная городская...
Свято-Симеоновская гимназия, ЧОУ
площадь Обороны
ул. Бажова
ул. Тверитина
Красноармейская ул.
Фотостудия CHUVSTVO
Королева Красоты, Салон Красоты
E96
Премьер-фарм
Сигарный клуб Екатеринбург...
Магазин сигар
"Tasty Lane"
Стиль
Score-auto
CDEK
Интернет-магазин «Fun-Eg.ru»
Дом № 1, Емуп, ЖЭУ № 2
Клиника "Здоровое поколение"
ВелоСтрана.ру
Монетка
Скалодром "Край света"
Максидом
Строительный магазин
Автомойка+ Шиномонтаж
ул. Большакова
ул. Белинского
Евротель Южный
4.3 ★ (108)
3-звездочный отель
Triumph
Магазин мотоциклов
Екатерина
4.2 ★ (71)
3-звездочный отель
Свадебная ведущая Марина Баулова
Дошколенок
КУДО
Школа № 62
"Кухня у Истоминых"
Продукты
Юридическая фирма КОЛЛЕКТОРСКОЕ...
Детский сад №564
Участковый пункт полиции
ТСЖ "Большакова, 15 А"

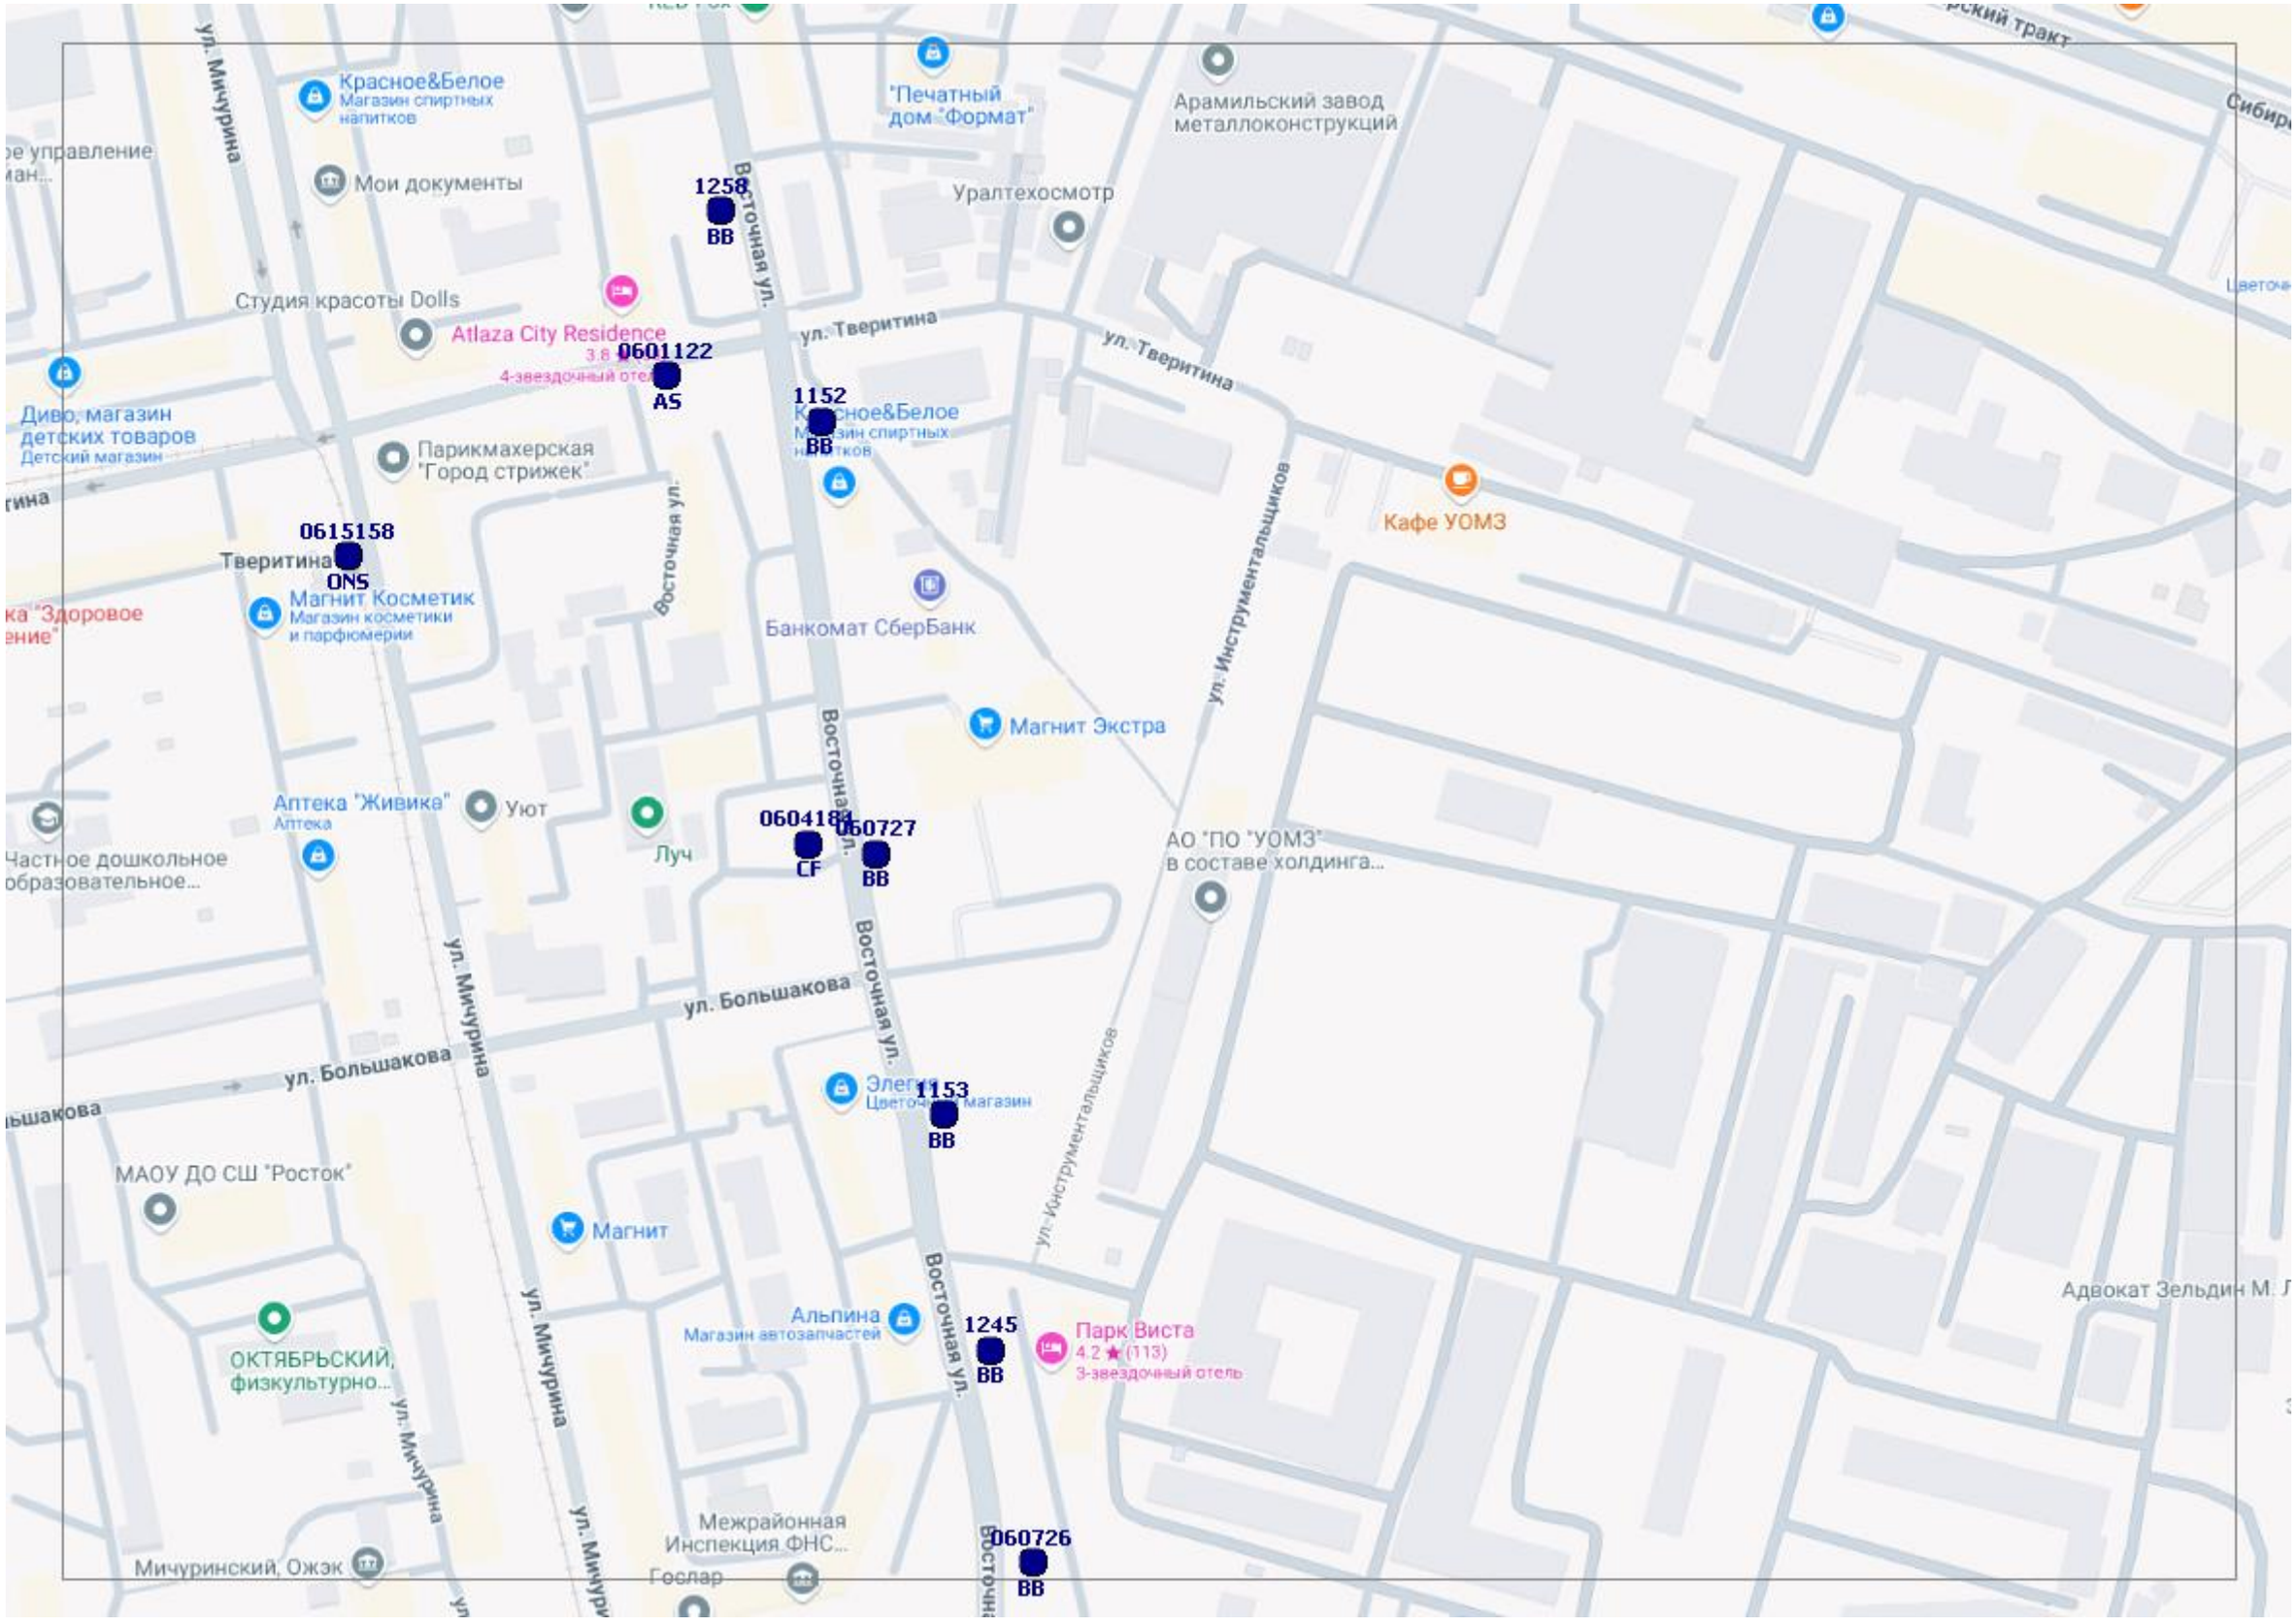
ул. Мичурина
Красное&Белое
Магазин спиртных напитков
Мои документы
1258
BB
"Печатный дом "Формат"
Арамильский завод металлоконструкций
Уралтехосмотр
Восточная ул.
Студия красоты Dolls
Atlaza City Residence
4-звездочный отель
0601122
AS
ул. Тверитина
1152
BB
Диво, магазин детских товаров
Детский магазин
Парикмахерская "Город стрижек"
0615158
Тверитина
ONS
Магнит Косметик
Магазин косметики и парфюмерии
Банкомат СберБанк
Кафе УОМЗ
Магнит Экстра
Аптека "Живика"
Аптека
Уют
Луч
0604188
CF
060727
BB
АО "ПО "УОМЗ" в составе холдинга...
ул. Большакова
1153
BB
МАОУ ДО СШ "Росток"
Магнит
Альпина
Магазин автозапчастей
1245
BB
Парк Виста
4.2 ★ (113)
3-звездочный отель
ОКТЯБРЬСКИЙ, физкультурно...
Межрайонная Инспекция ФНС...
Гослар
060726
BB
Мичуринский, Ожэк

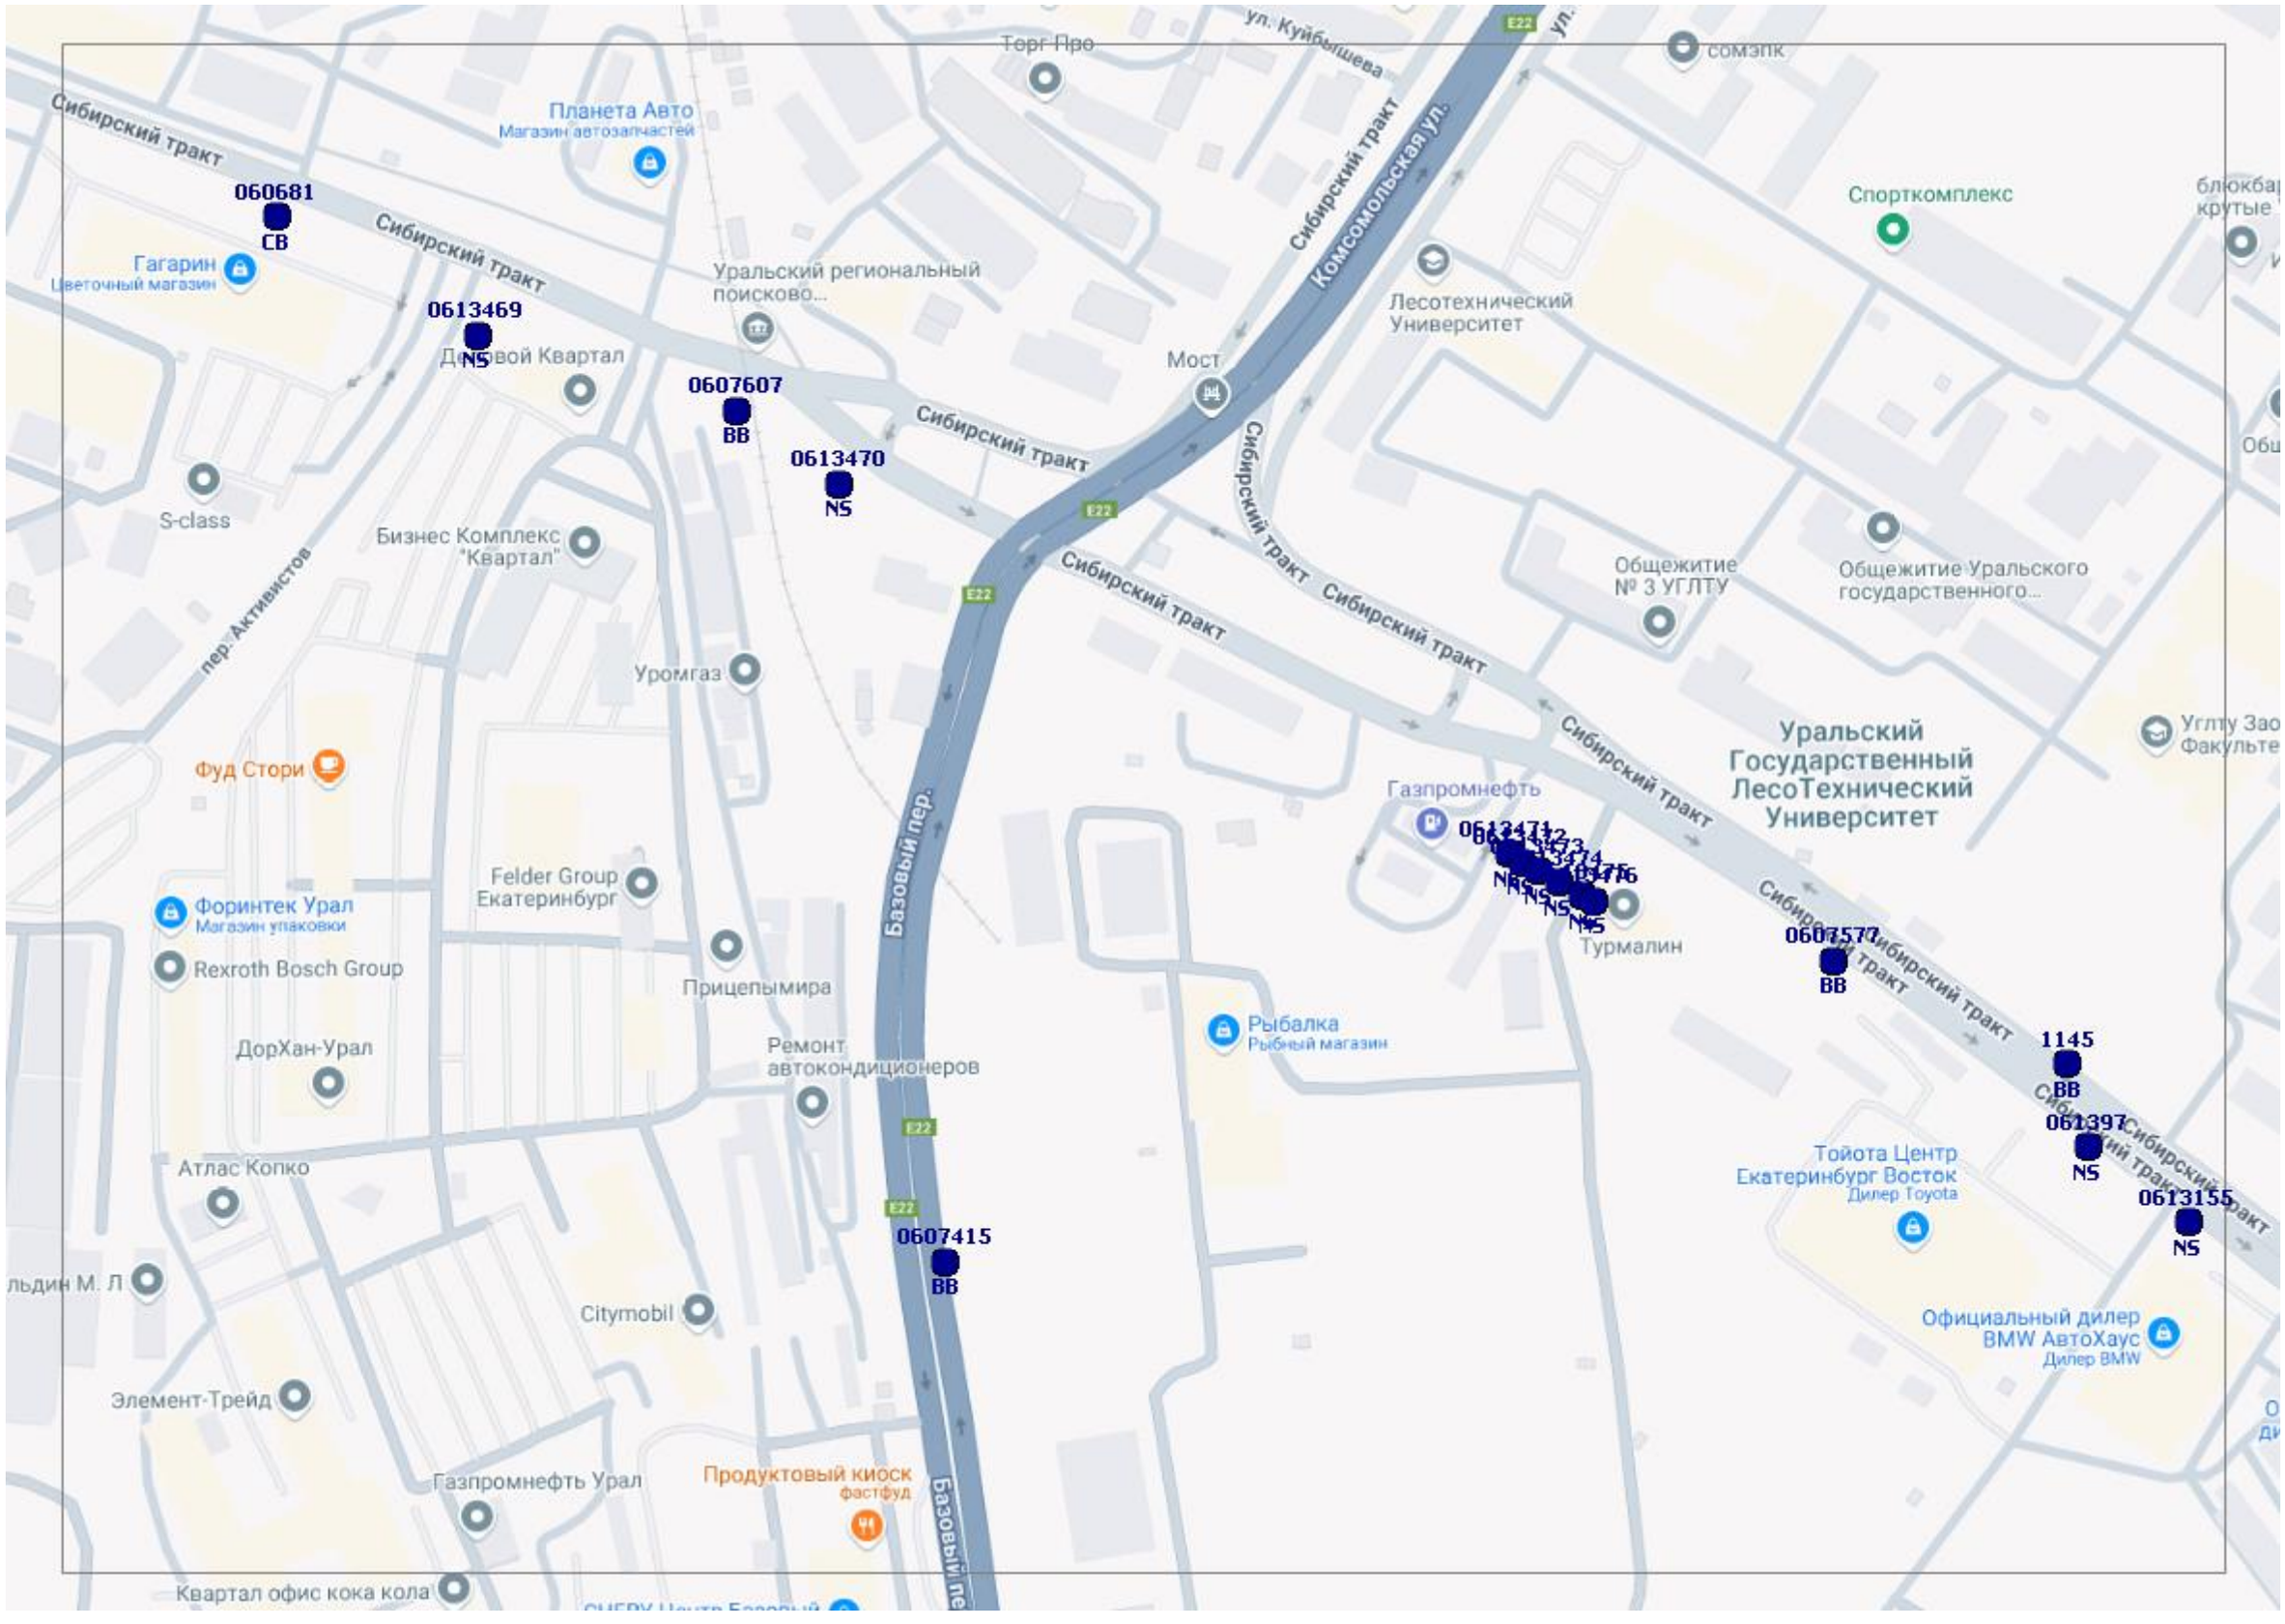
Сибирский тракт
Планета Авто
Магазин автозапчастей
060681
СВ
Гагарин
Цветочный магазин
Сибирский тракт
0613469
NS
Деловой Квартал
Уральский региональный поисково...
0607607
ВВ
0613470
NS
Сибирский тракт
Торг Про
ул. Куйбышева
Мост
Сибирский тракт
Комсомольская ул.
Лесотехнический Университет
Спорткомплекс
S-class
Бизнес Комплекс "Квартал"
пер. Активистов
Уромгаз
Сибирский тракт
Общежитие № 3 УГЛТУ
Общежитие Уральского государственного...
Сибирский тракт
Сибирский тракт
Уральский Государственный ЛесоТехнический Университет
Фуд Стори
Газпромнефть
Базовый пер.
Felder Group Екатеринбург
Форинтек Урал
Магазин упаковки
Rexroth Bosch Group
Прицепымира
Турмалин
0607577
ВВ
Рыбалка
Рыбный магазин
ДорХан-Урал
Ремонт автокондиционеров
1145
ВВ
061397
NS
Тойота Центр Екатеринбург Восток
Дилер Toyota
0613155
NS
Атлас Копко
0607415
ВВ
Citymobil
Официальный дилер BMW АвтоХаус
Дилер BMW
Элемент-Трейд
Газпромнефть Урал
Продуктовый киоск
фастфуд
Квартал офис кока кола

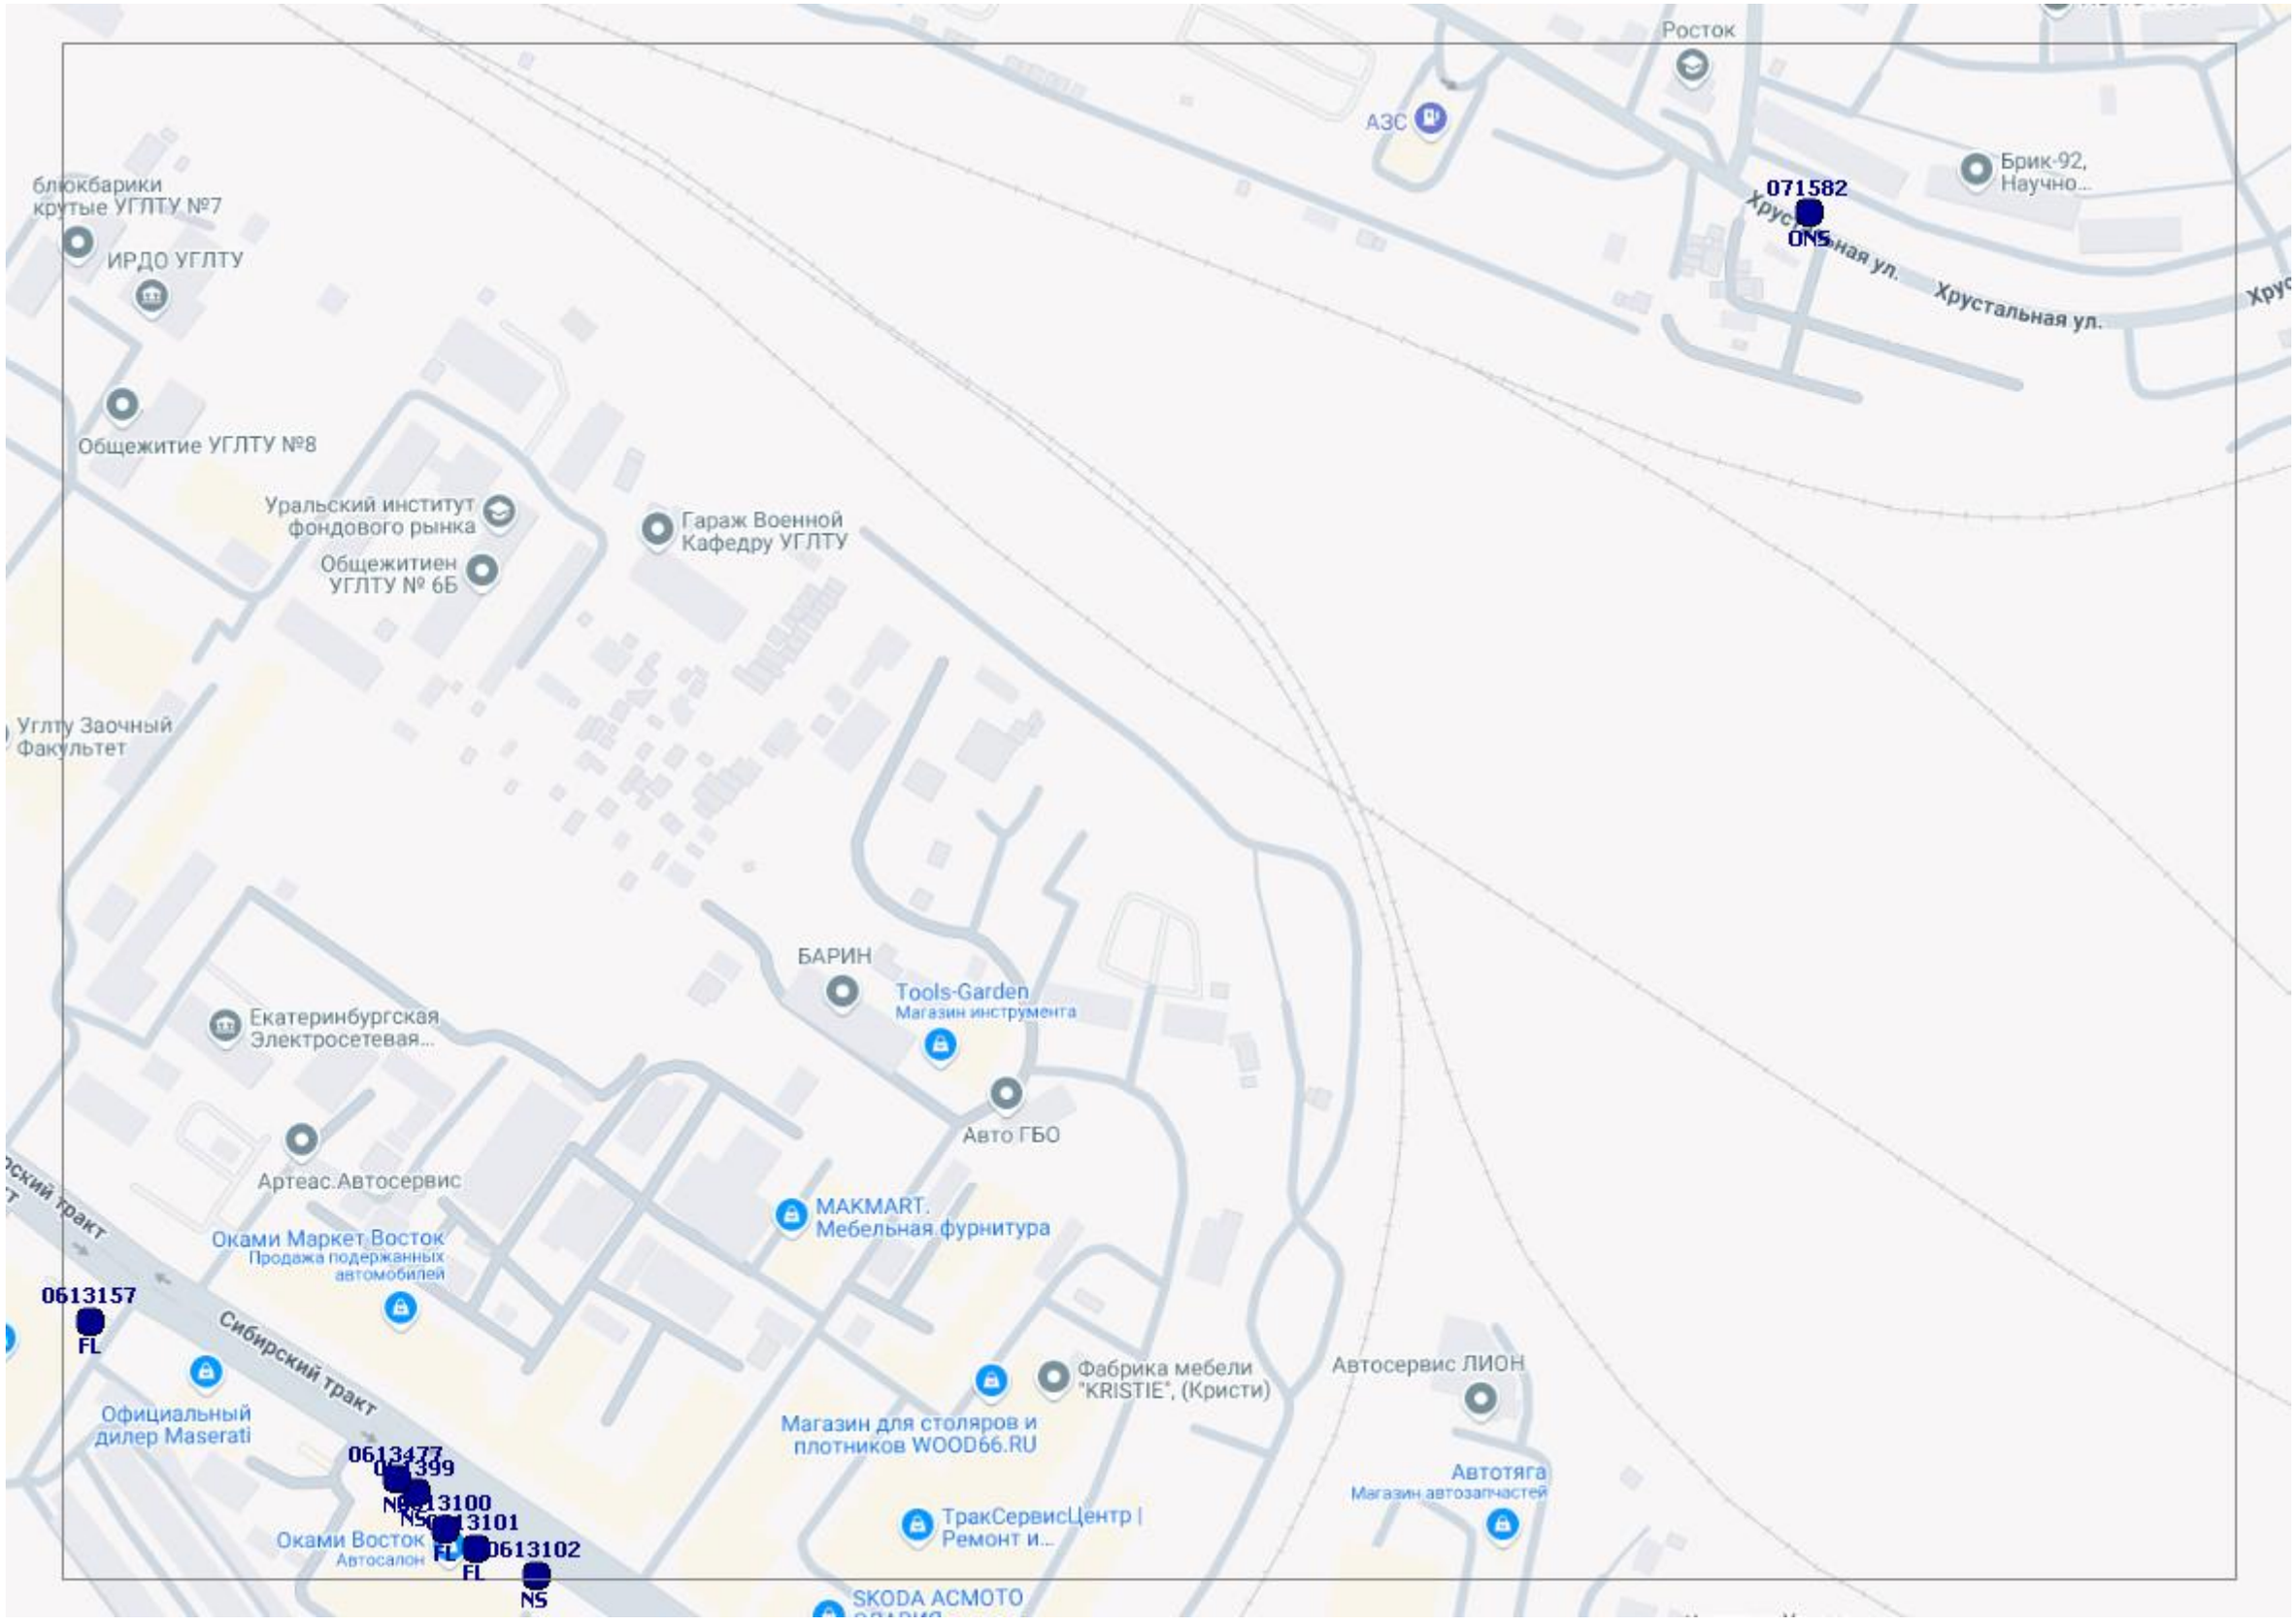
Росток
АЗС
Брик-92, Научно...
071582
ONS
Хрустальная ул.
Хрустальная ул.
блюкбарики крутые УГЛТУ №7
ИРДО УГЛТУ
Общежитие УГЛТУ №8
Уральский институт фондового рынка
Гараж Военной Кафедру УГЛТУ
Общежитиен УГЛТУ № 6Б
Углту Заочный Факультет
БАРИН
Tools-Garden
Магазин инструмента
Авто ГБО
Екатеринбургская Электросетевая...
Артеас.Автосервис
MAKMART. Мебельная фурнитура
Оками Маркет Восток
Продажа подержанных автомобилей
0613157
FL
Сибирский тракт
Официальный дилер Maserati
Фабрика мебели "KRISTIE", (Кристи)
Автосервис ЛИОН
Магазин для столяров и плотников WOOD66.RU
0613477
0613399
0613100
0613101
0613102
Оками Восток
Автосалон
ТракСервисЦентр | Ремонт и...
Автотяга
Магазин автозапчастей
SKODA ACMOTO

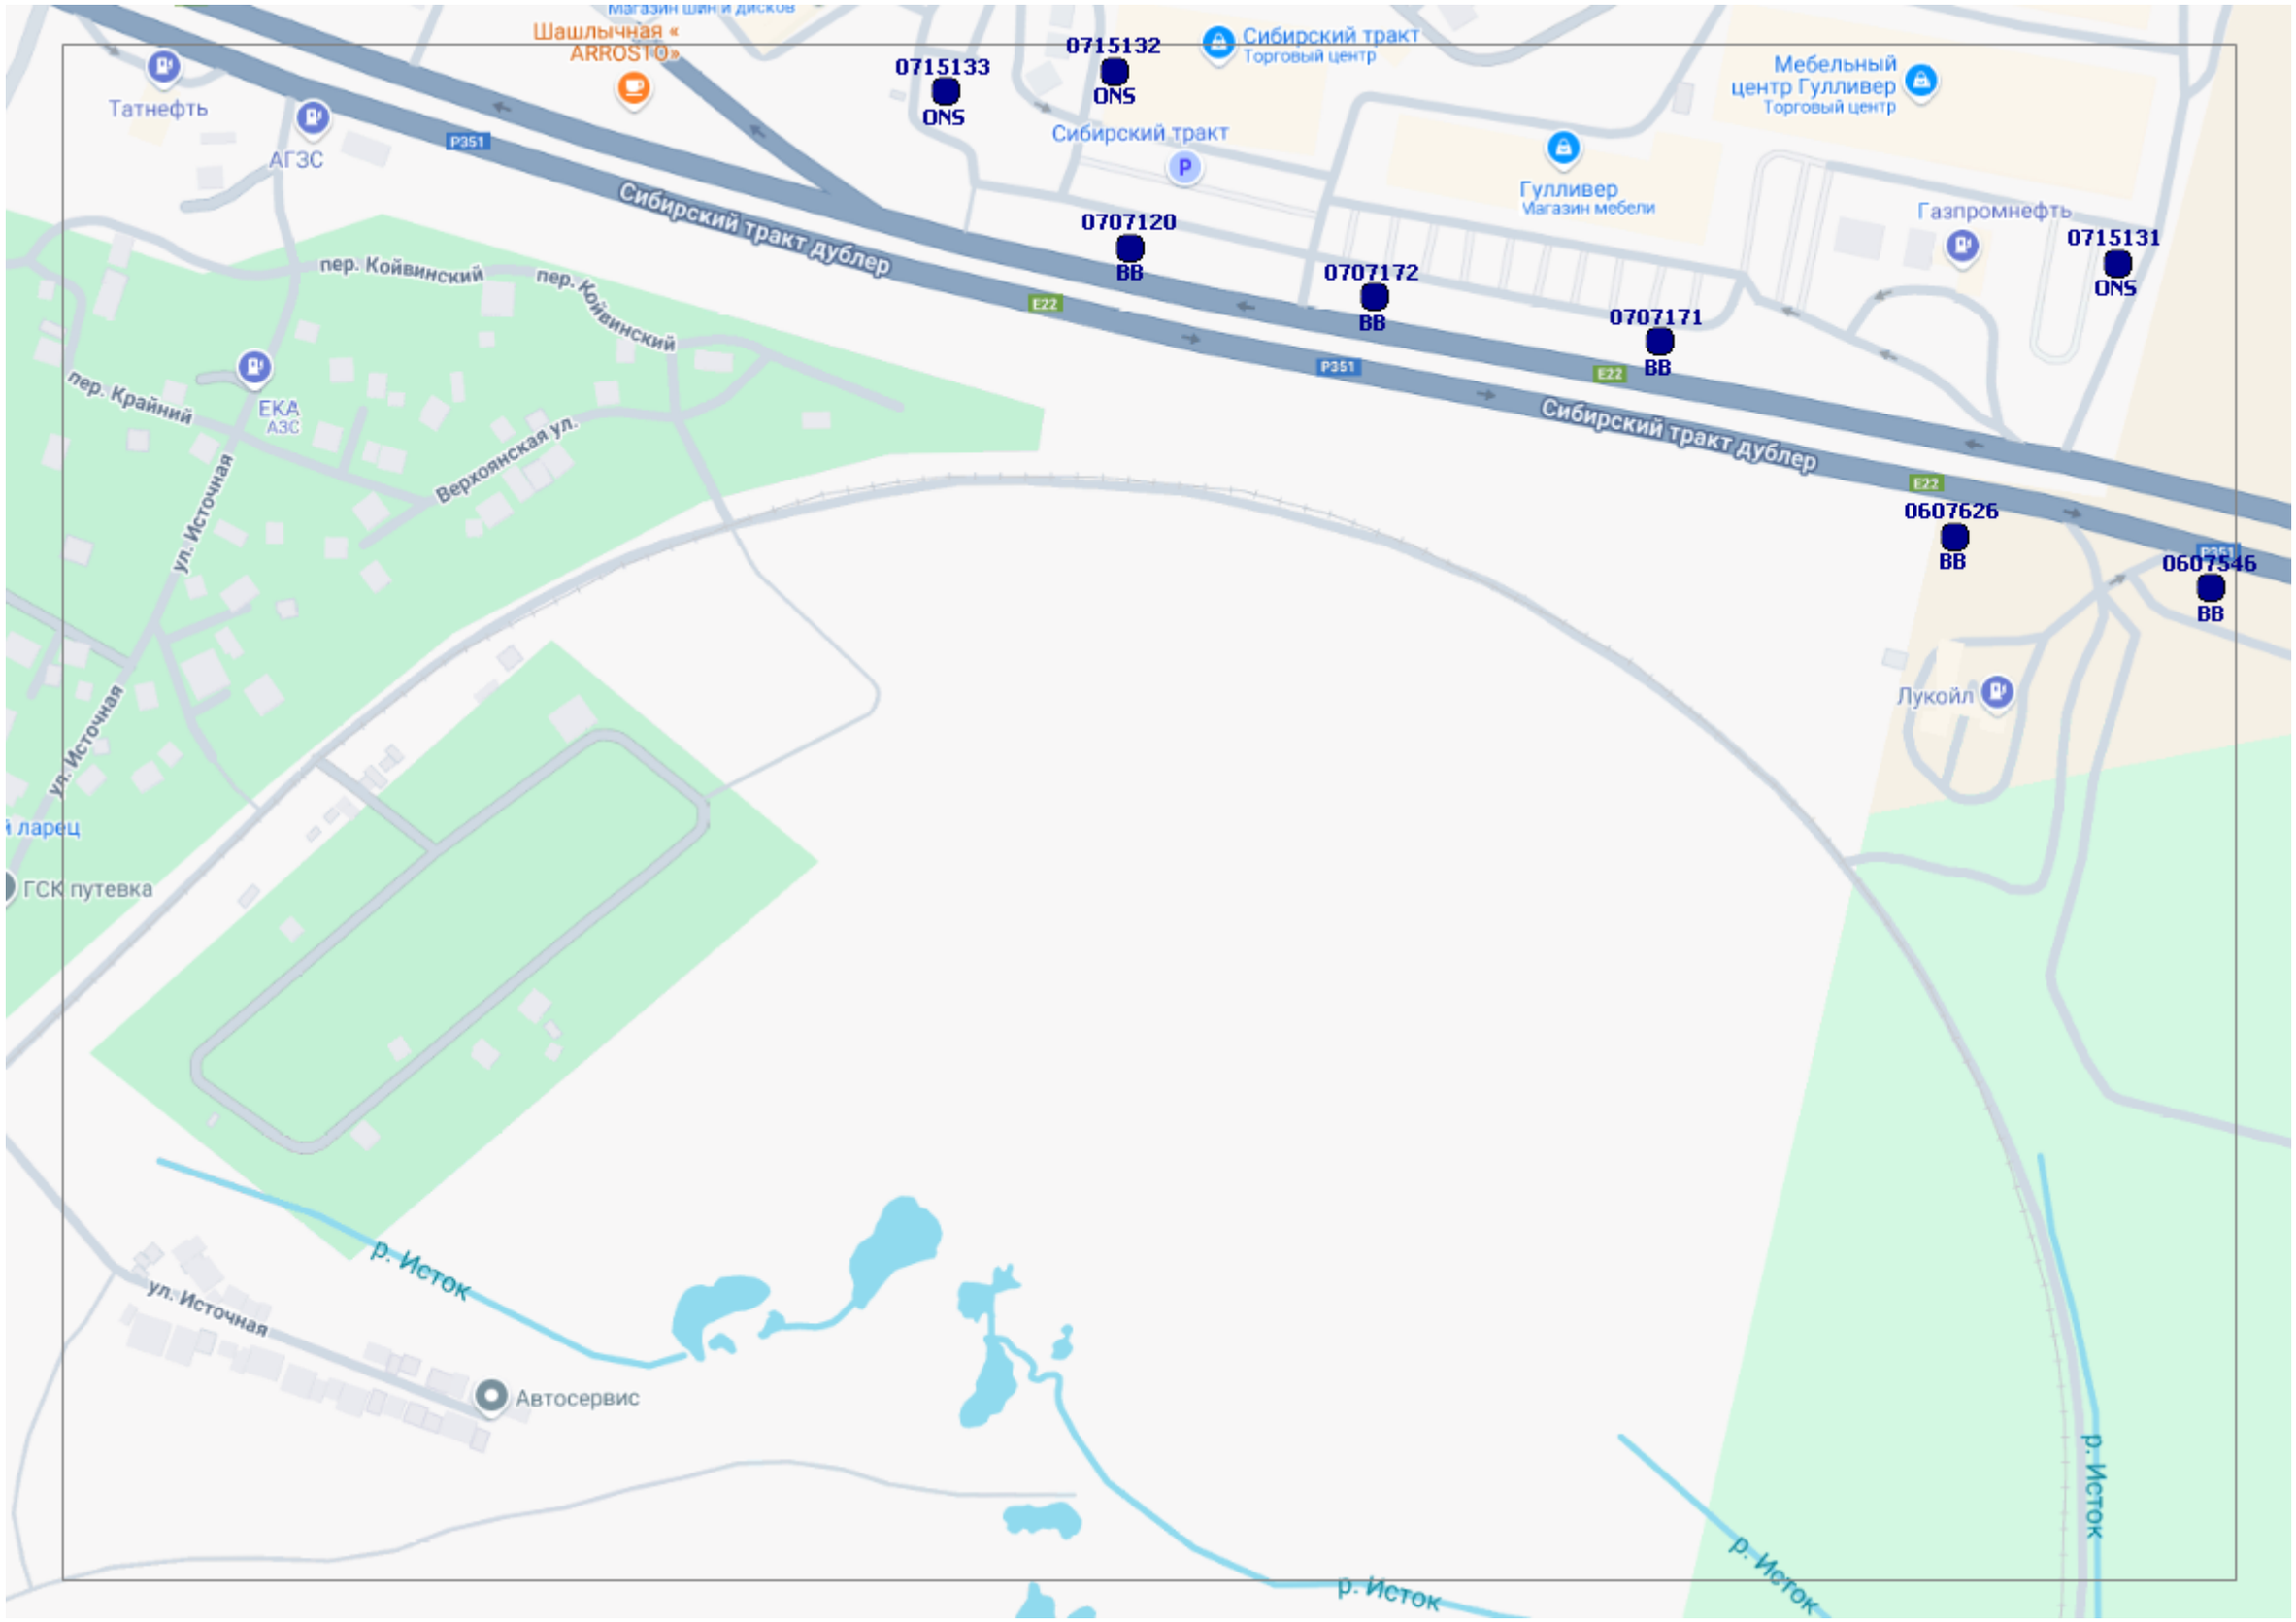
Шашлычная «ARROSTO»
Татнефть
АГЗС
Сибирский тракт дублер
Сибирский тракт
Торговый центр
Мебельный центр Гулливер
Торговый центр
Гулливер
Магазин мебели
Газпромнефть
пер. Койвинский
пер. Крайний
ЕКА
АЗС
Верхоянская ул.
ул. Источная
0715133
ONS
0715132
ONS
0707120
BB
0707172
BB
0707171
BB
0715131
ONS
0607626
BB
0607546
BB
Лукойл
ГСК путевка
р. Исток
Автосервис

Бесплатная парковка
у гипермаркета Лента
0713292
FL
Банкомат УБРиР
METRO
Бесплатная парковка
Metro Cash & Carry
0713291
0713290
060912
FL
NS
SS
Субару Центр
Екатеринбург Восток
Автосалон
P351
Сибирский тракт дублер
0607355
0609140
BB
SS
0607547
BB
060911
NS
E22
060985
SS
Модэ
0607466
BB
P351
Сибирский тракт дублер
ГАЗПРОМНЕФТЬ
АЗС №303
E22
P351
Сибирский тракт дублер
Сибирский тракт дублер

ЕКАД
ЕКАД
ЕКАД
ЕКАД
ЕКАД
ЕКАД
0907101
ВВ
Грузовой шиномонтаж

Чусовской тракт
Чусовской тракт
Чусовской тракт
Чусовской тракт
Чусовской тракт
Чусовской тракт
Образцово
Коттеджный Поселок
Costa Rica
0313396
NS
Доломитовая ул.
Доломитовая ул.
Можжевеловая ул.
Можжевеловая ул.

0307570
ВВ
Доломитовая ул.
Доломитовая ул.
Доломитовая ул.
ул. Галилея

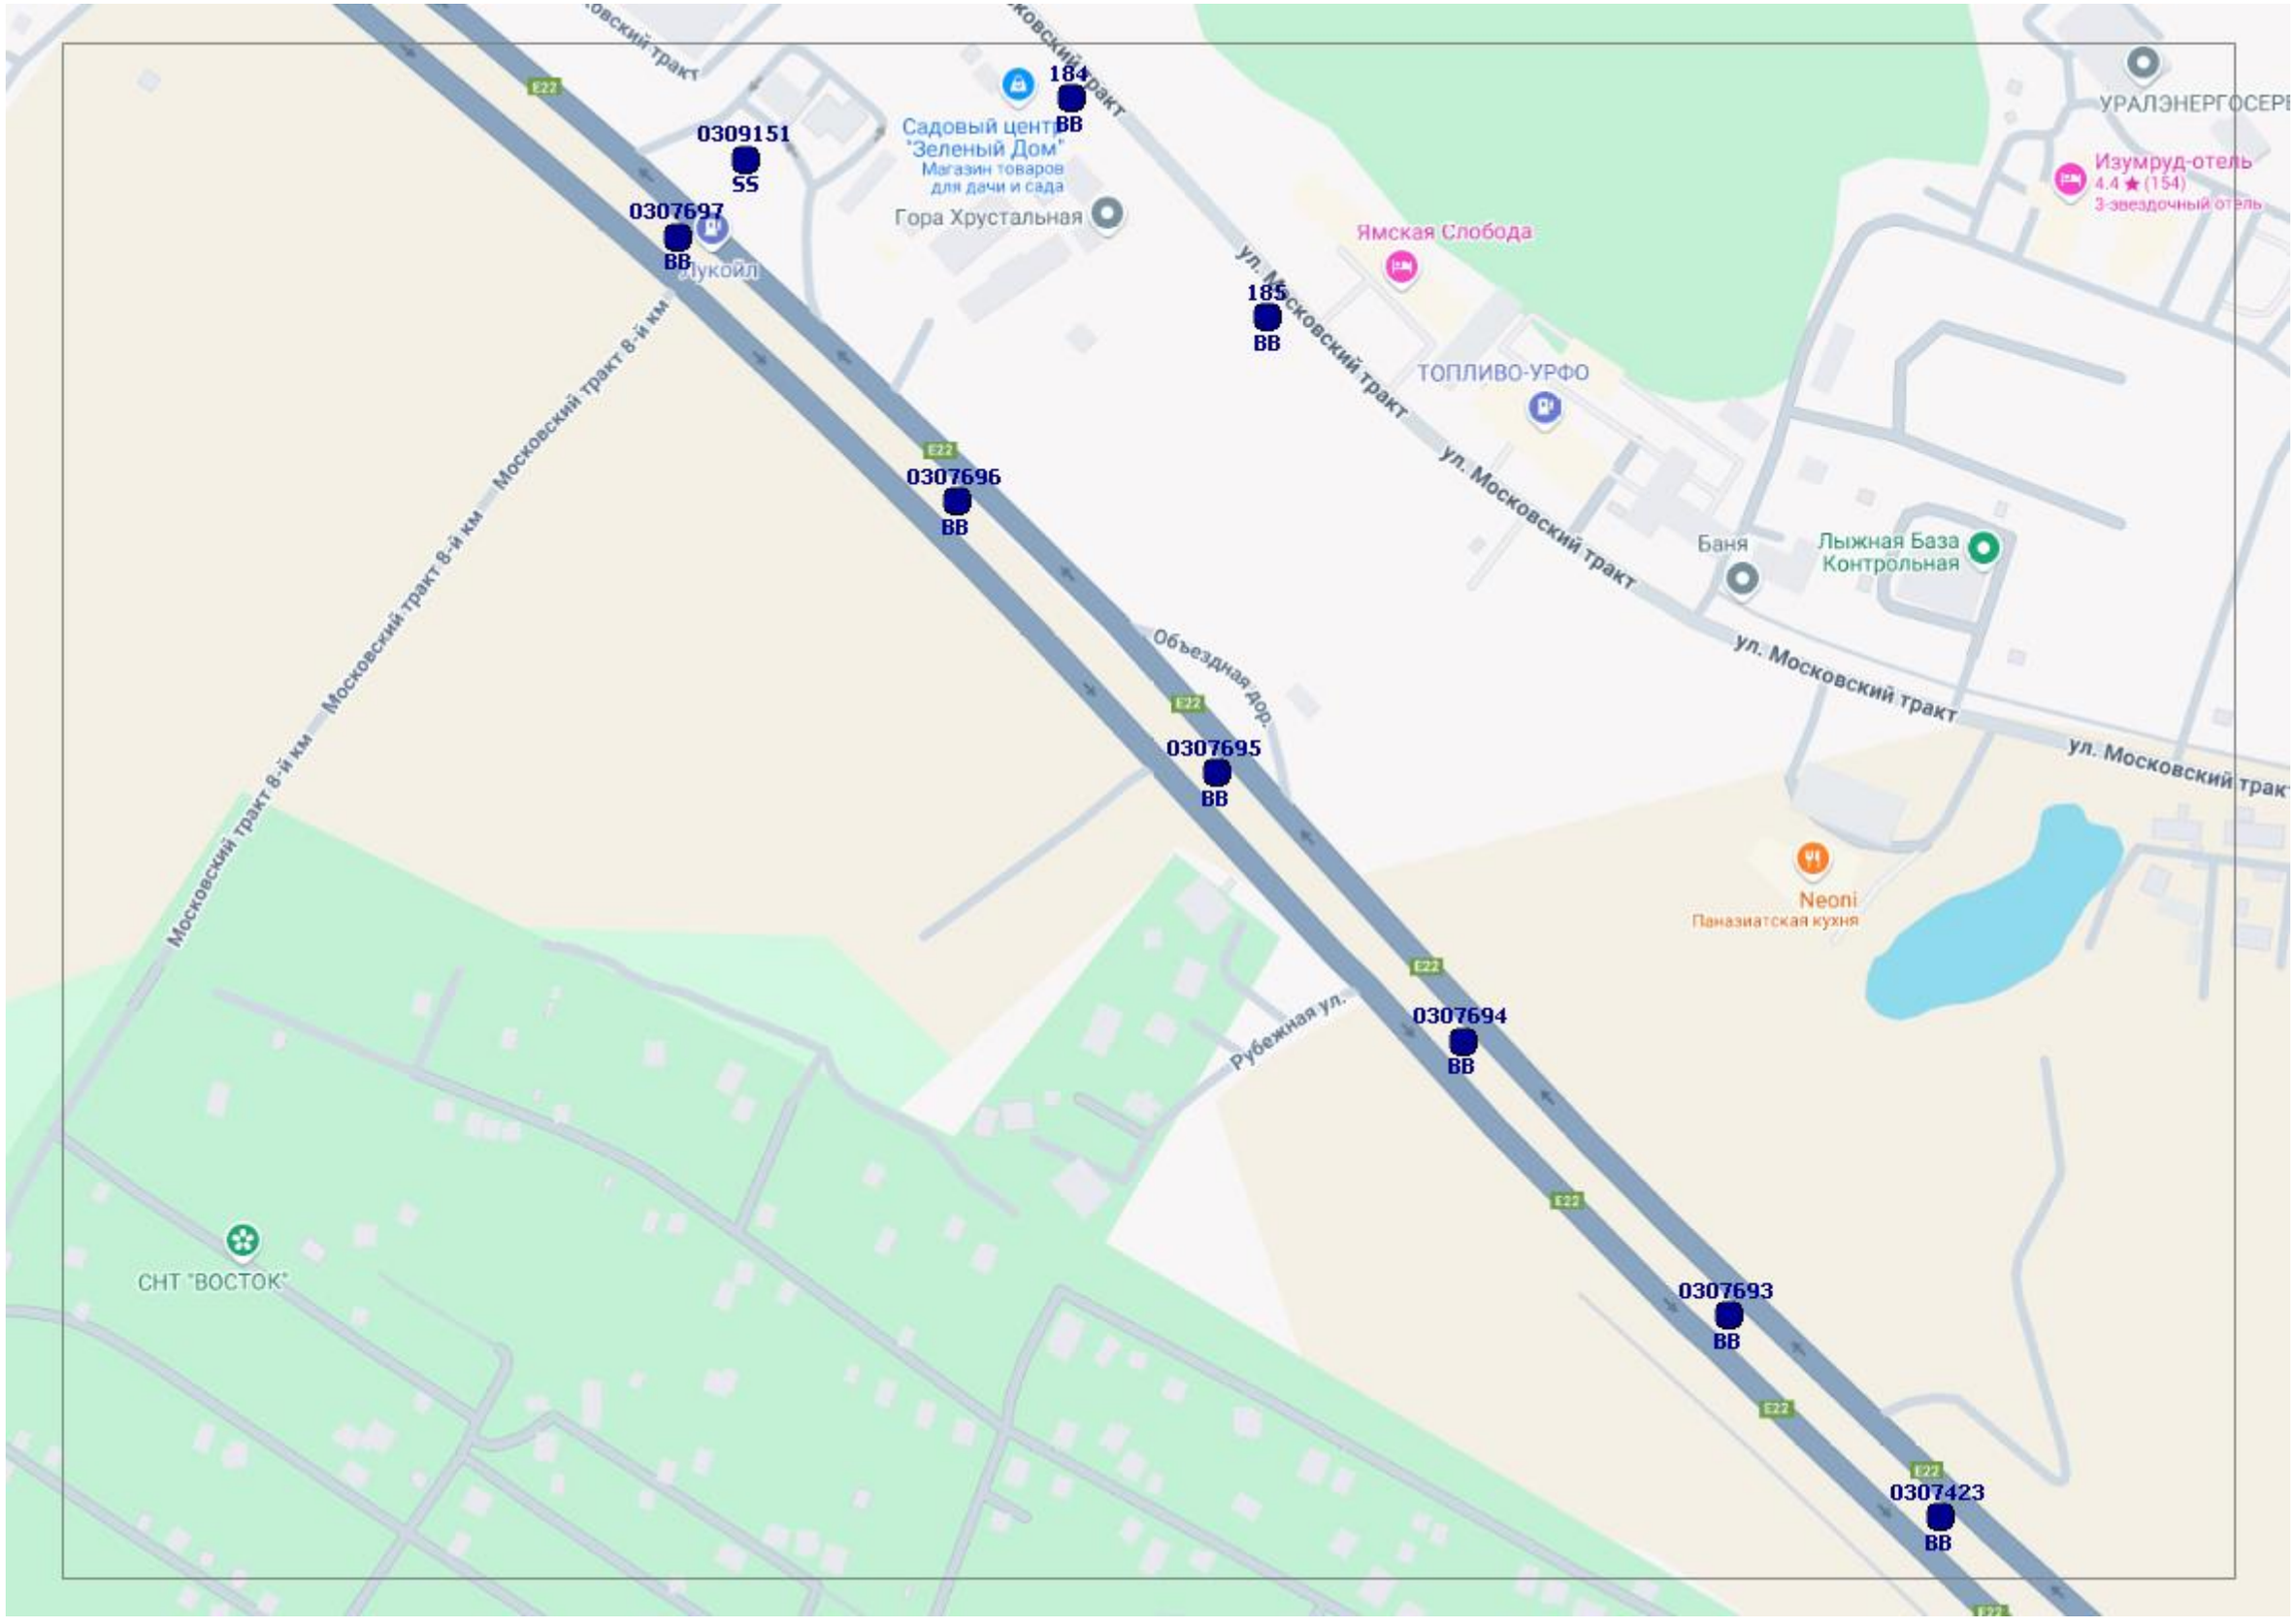
184
BB
0309151
SS
0307697
BB
Лукойл
Садовый центр "Зеленый Дом"
Магазин товаров для дачи и сада
Гора Хрустальная
Ямская Слобода
185
BB
ТОПЛИВО-УРФО
0307696
BB
Баня
Лыжная База Контрольная
УРАЛЭНЕРГОСЕРВ
Изумруд-отель
4.4 ★ (154)
3-звездочный отель
ул. Московский тракт
Московский тракт 8-й км
Объездная дор.
0307695
BB
Neoni
Паназиатская кухня
Рубежная ул.
0307694
BB
СНТ "ВОСТОК"
0307693
BB
0307423
BB
E22

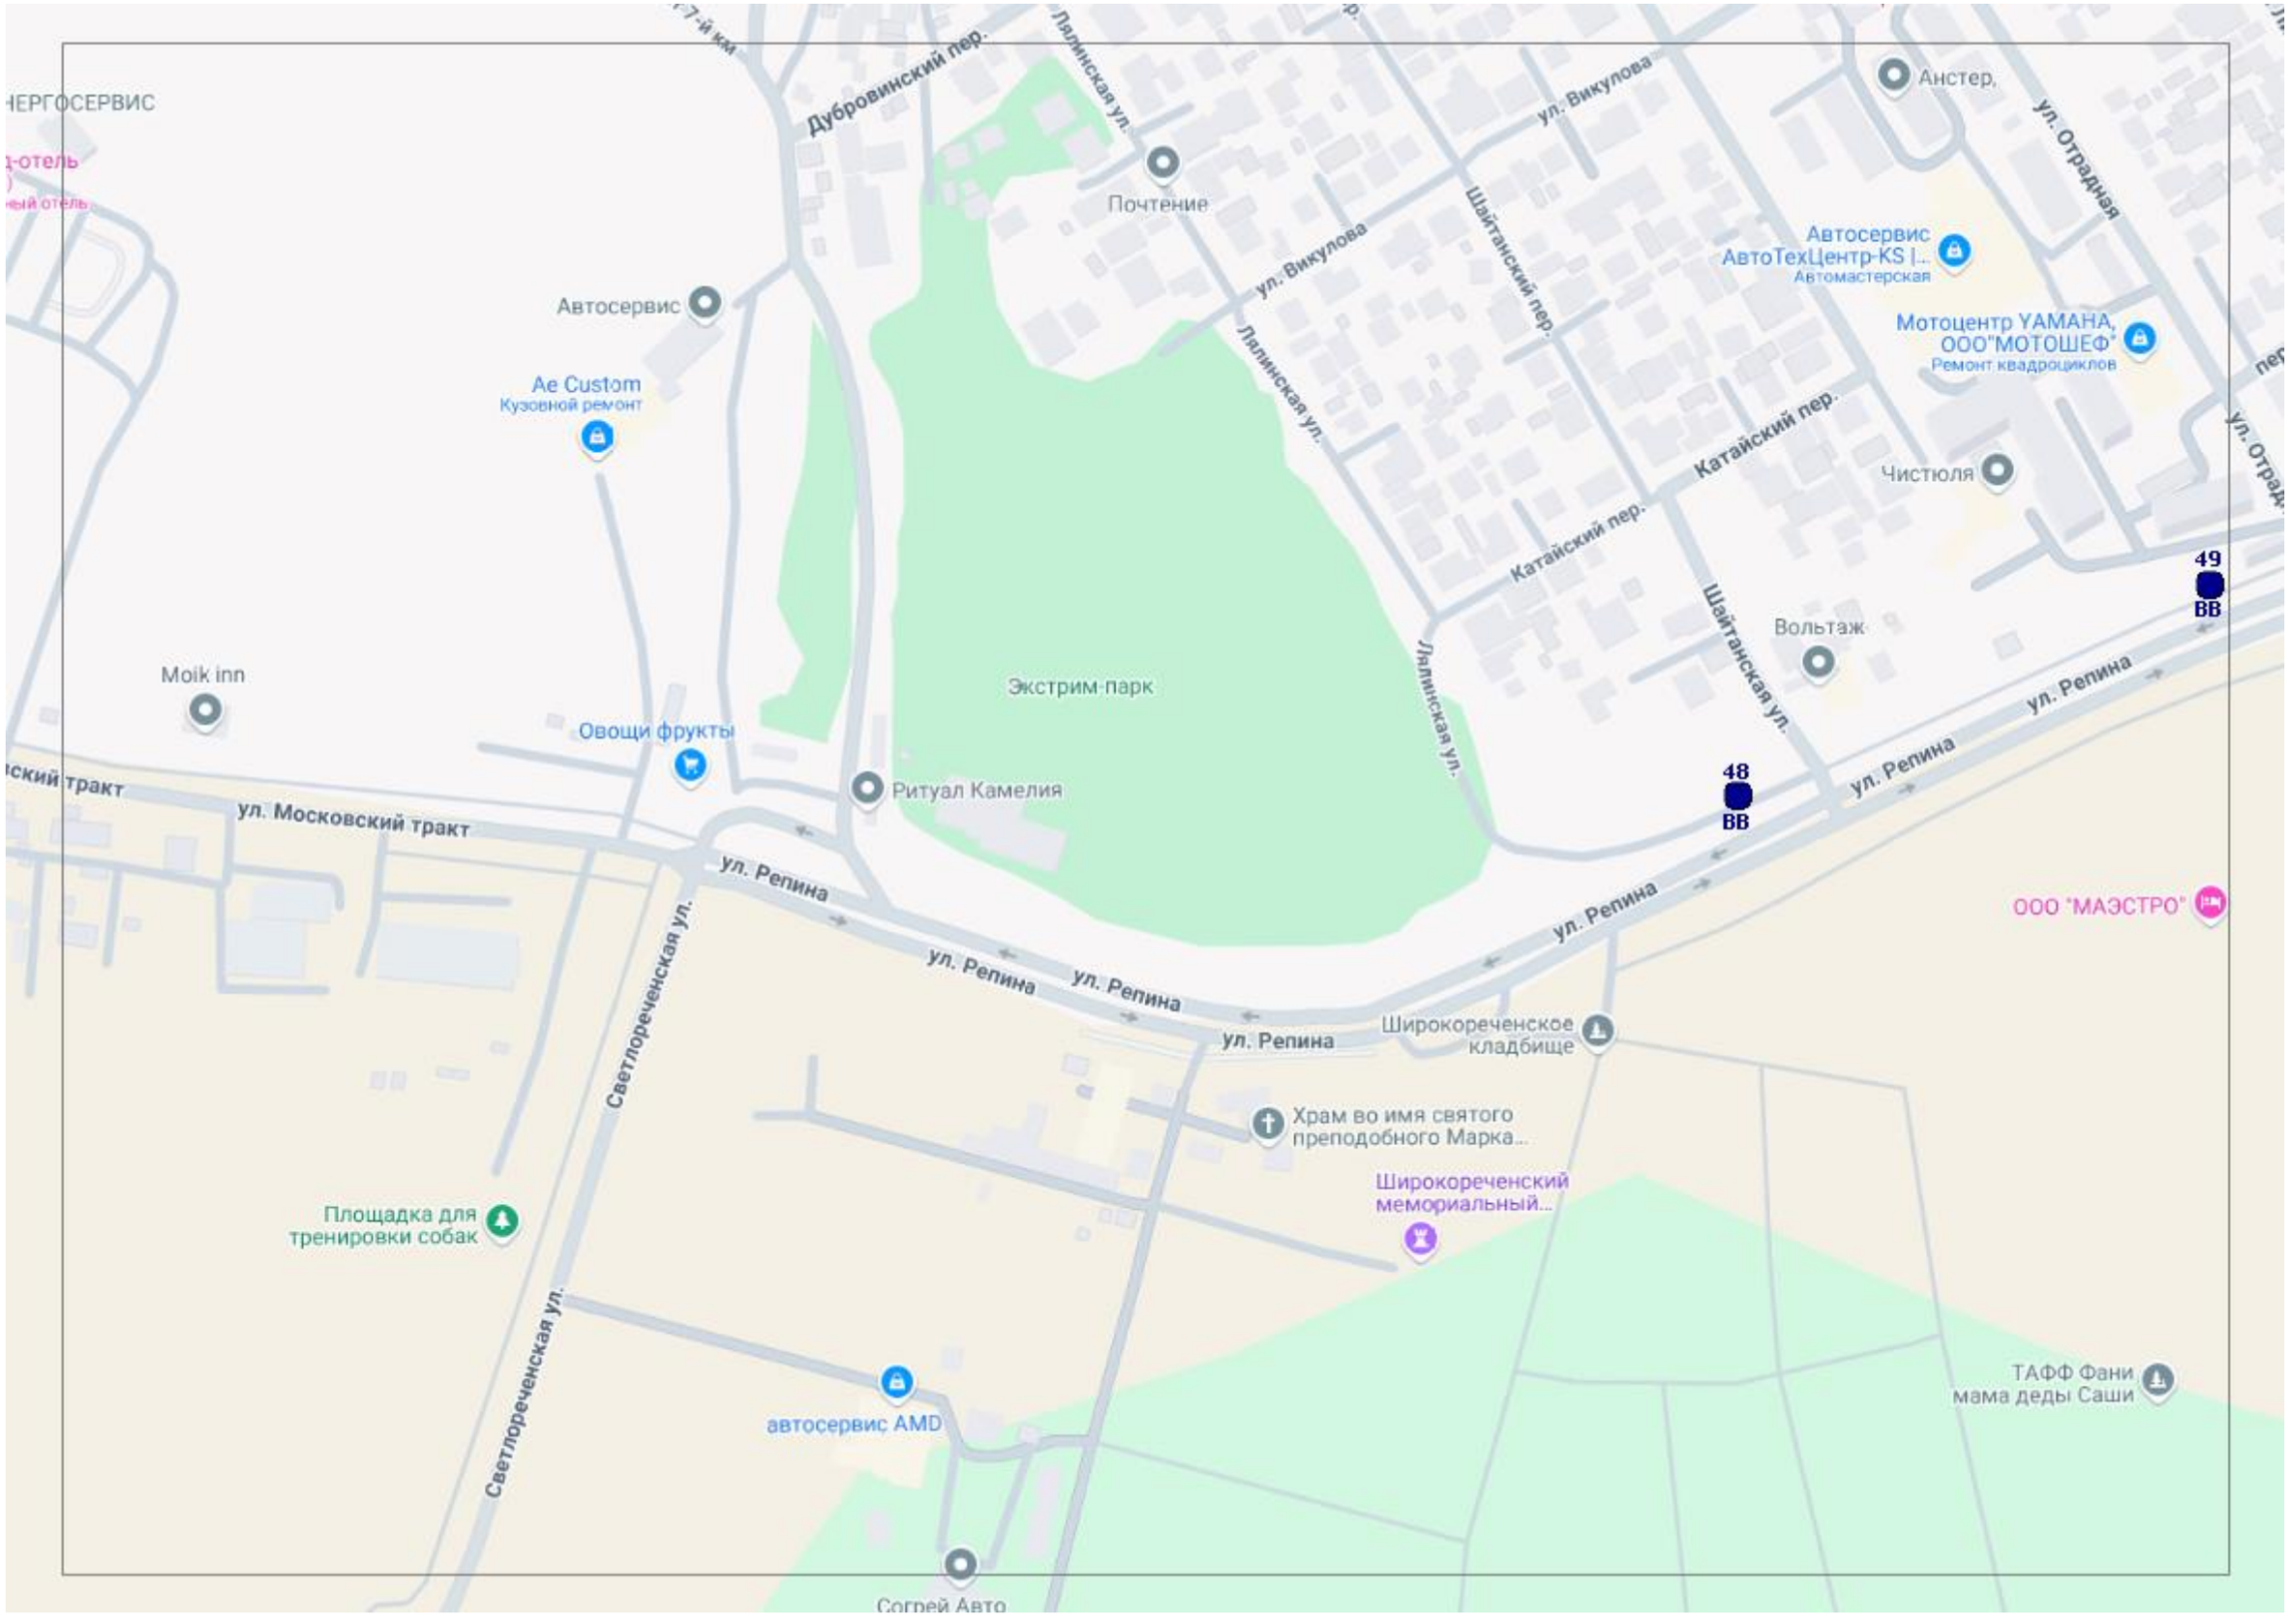
НЕРГОСЕРВИС
Дубровинский пер.
Лялинская ул.
Почтение
ул. Викулова
Шайтанский пер.
Анстер,
ул. Отрадная
Автосервис
АвтоТехЦентр-KS |..
Автомастерская
Мотоцентр YAMAHA, ООО"МОТОШЕФ"
Ремонт квадроциклов
Автосервис
Ae Custom
Кузовной ремонт
Катайский пер.
Чистюля
49
ВВ
Moik inn
Экстрим-парк
Вольтаж
Шайтанская ул.
Овощи фрукты
Ритуал Камелия
48
ВВ
ул. Репина
ул. Московский тракт
Светлореченская ул.
ООО "МАЭСТРО"
Широкореченское кладбище
Храм во имя святого преподобного Марка...
Широкореченский мемориальный...
Площадка для тренировки собак
автосервис AMD
ТАФФ Фани мама деды Саши
Согрей Авто

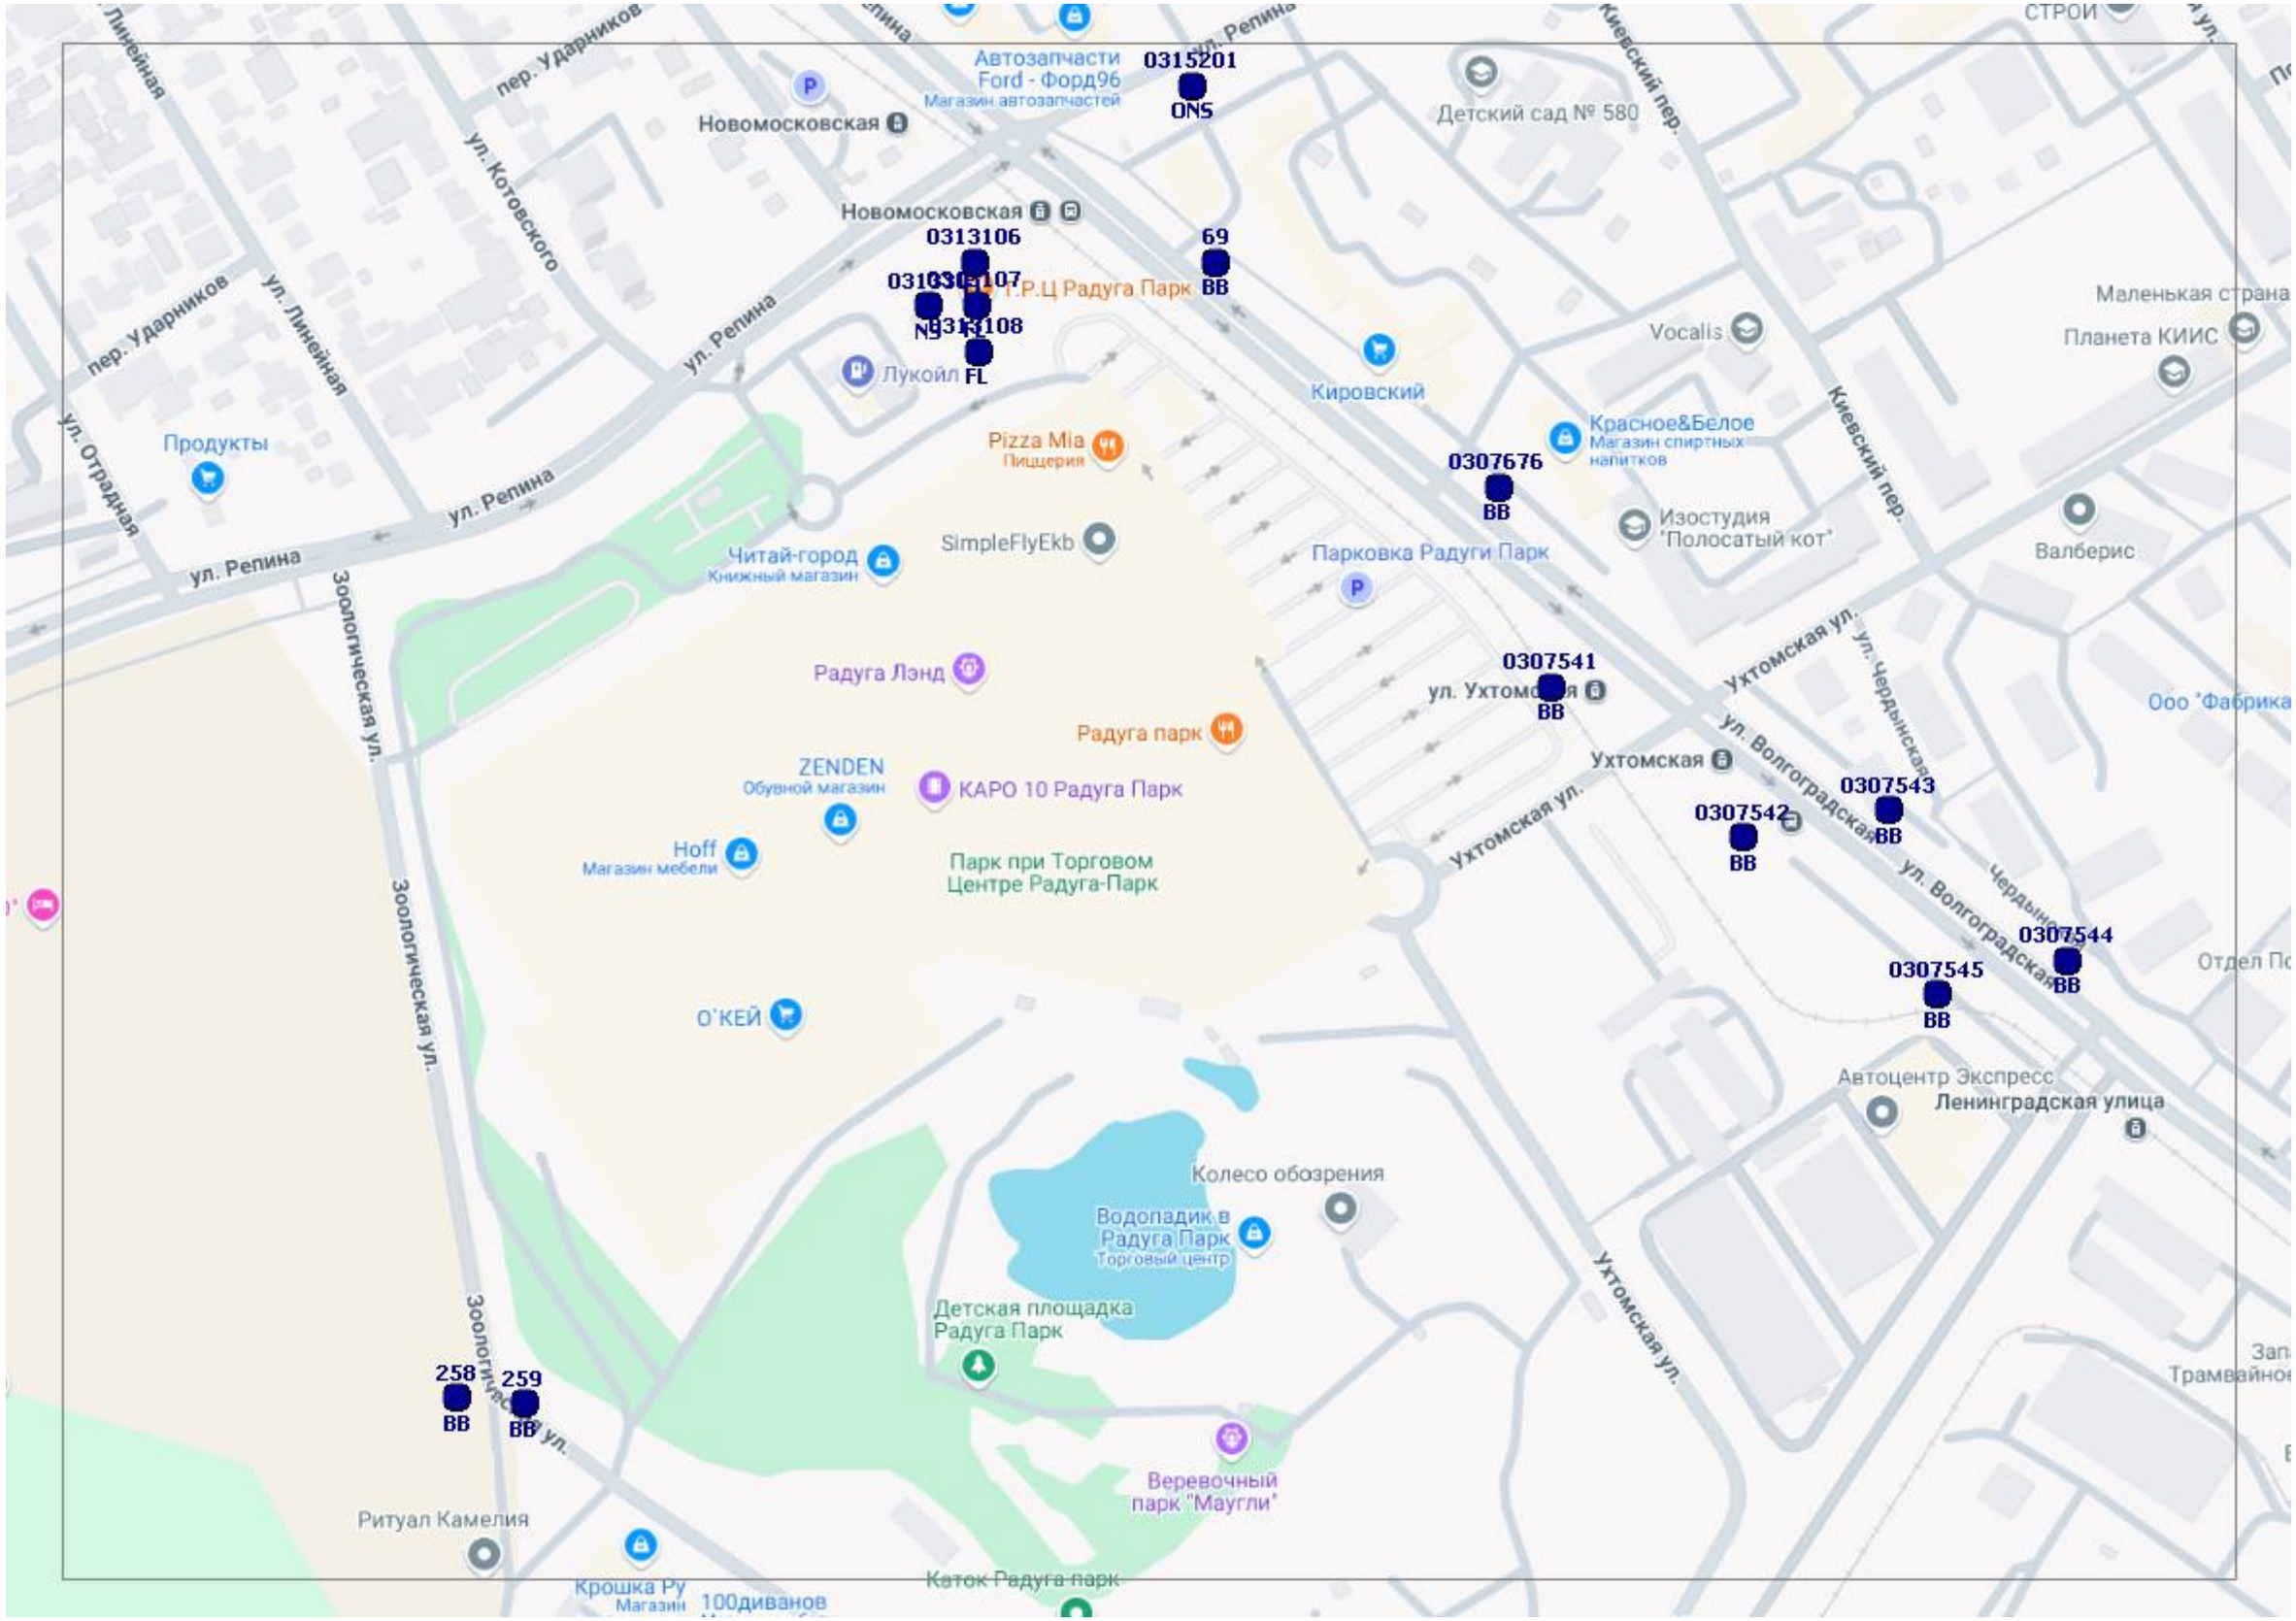
Автозапчасти Ford - Форд96
Магазин автозапчастей
0315201
ONS
Новомосковская
Детский сад № 580
Новомосковская
0313106
0313107
0313108
69
BB
Т.Р.Ц Радуга Парк
Лукойл
FL
Маленькая страна
Планета КИИС
Vocalis
Кировский
Красное&Белое
Магазин спиртных напитков
0307676
BB
Изостудия "Полосатый кот"
Валберис
Продукты
Pizza Mia
Пиццерия
SimpleFlyEkb
Читай-город
Книжный магазин
Парковка Радуги Парк
Радуга Лэнд
0307541
BB
Ухтомская
Ухтомская ул.
Ооо "Фабрика
Радуга парк
ZENDEN
Обувной магазин
КАРО 10 Радуга Парк
Hoff
Магазин мебели
Парк при Торговом Центре Радуга-Парк
0307543
BB
0307542
BB
0307544
BB
0307545
BB
О'КЕЙ
Автоцентр Экспресс
Ленинградская улица
Колесо обозрения
Водопадик в Радуга Парк
Торговый центр
Детская площадка Радуга Парк
258
BB
259
BB
Веревочный парк "Маугли"
Ритуал Камелия
Крошка Ру
Магазин
100диванов
Каток Радуга парк
пер. Ударников
ул. Котовского
ул. Репина
ул. Линейная
ул. Отрадная
Зоологическая ул.
Киевский пер.
Ухтомская ул.
ул. Волгоградская
ул. Чердынская

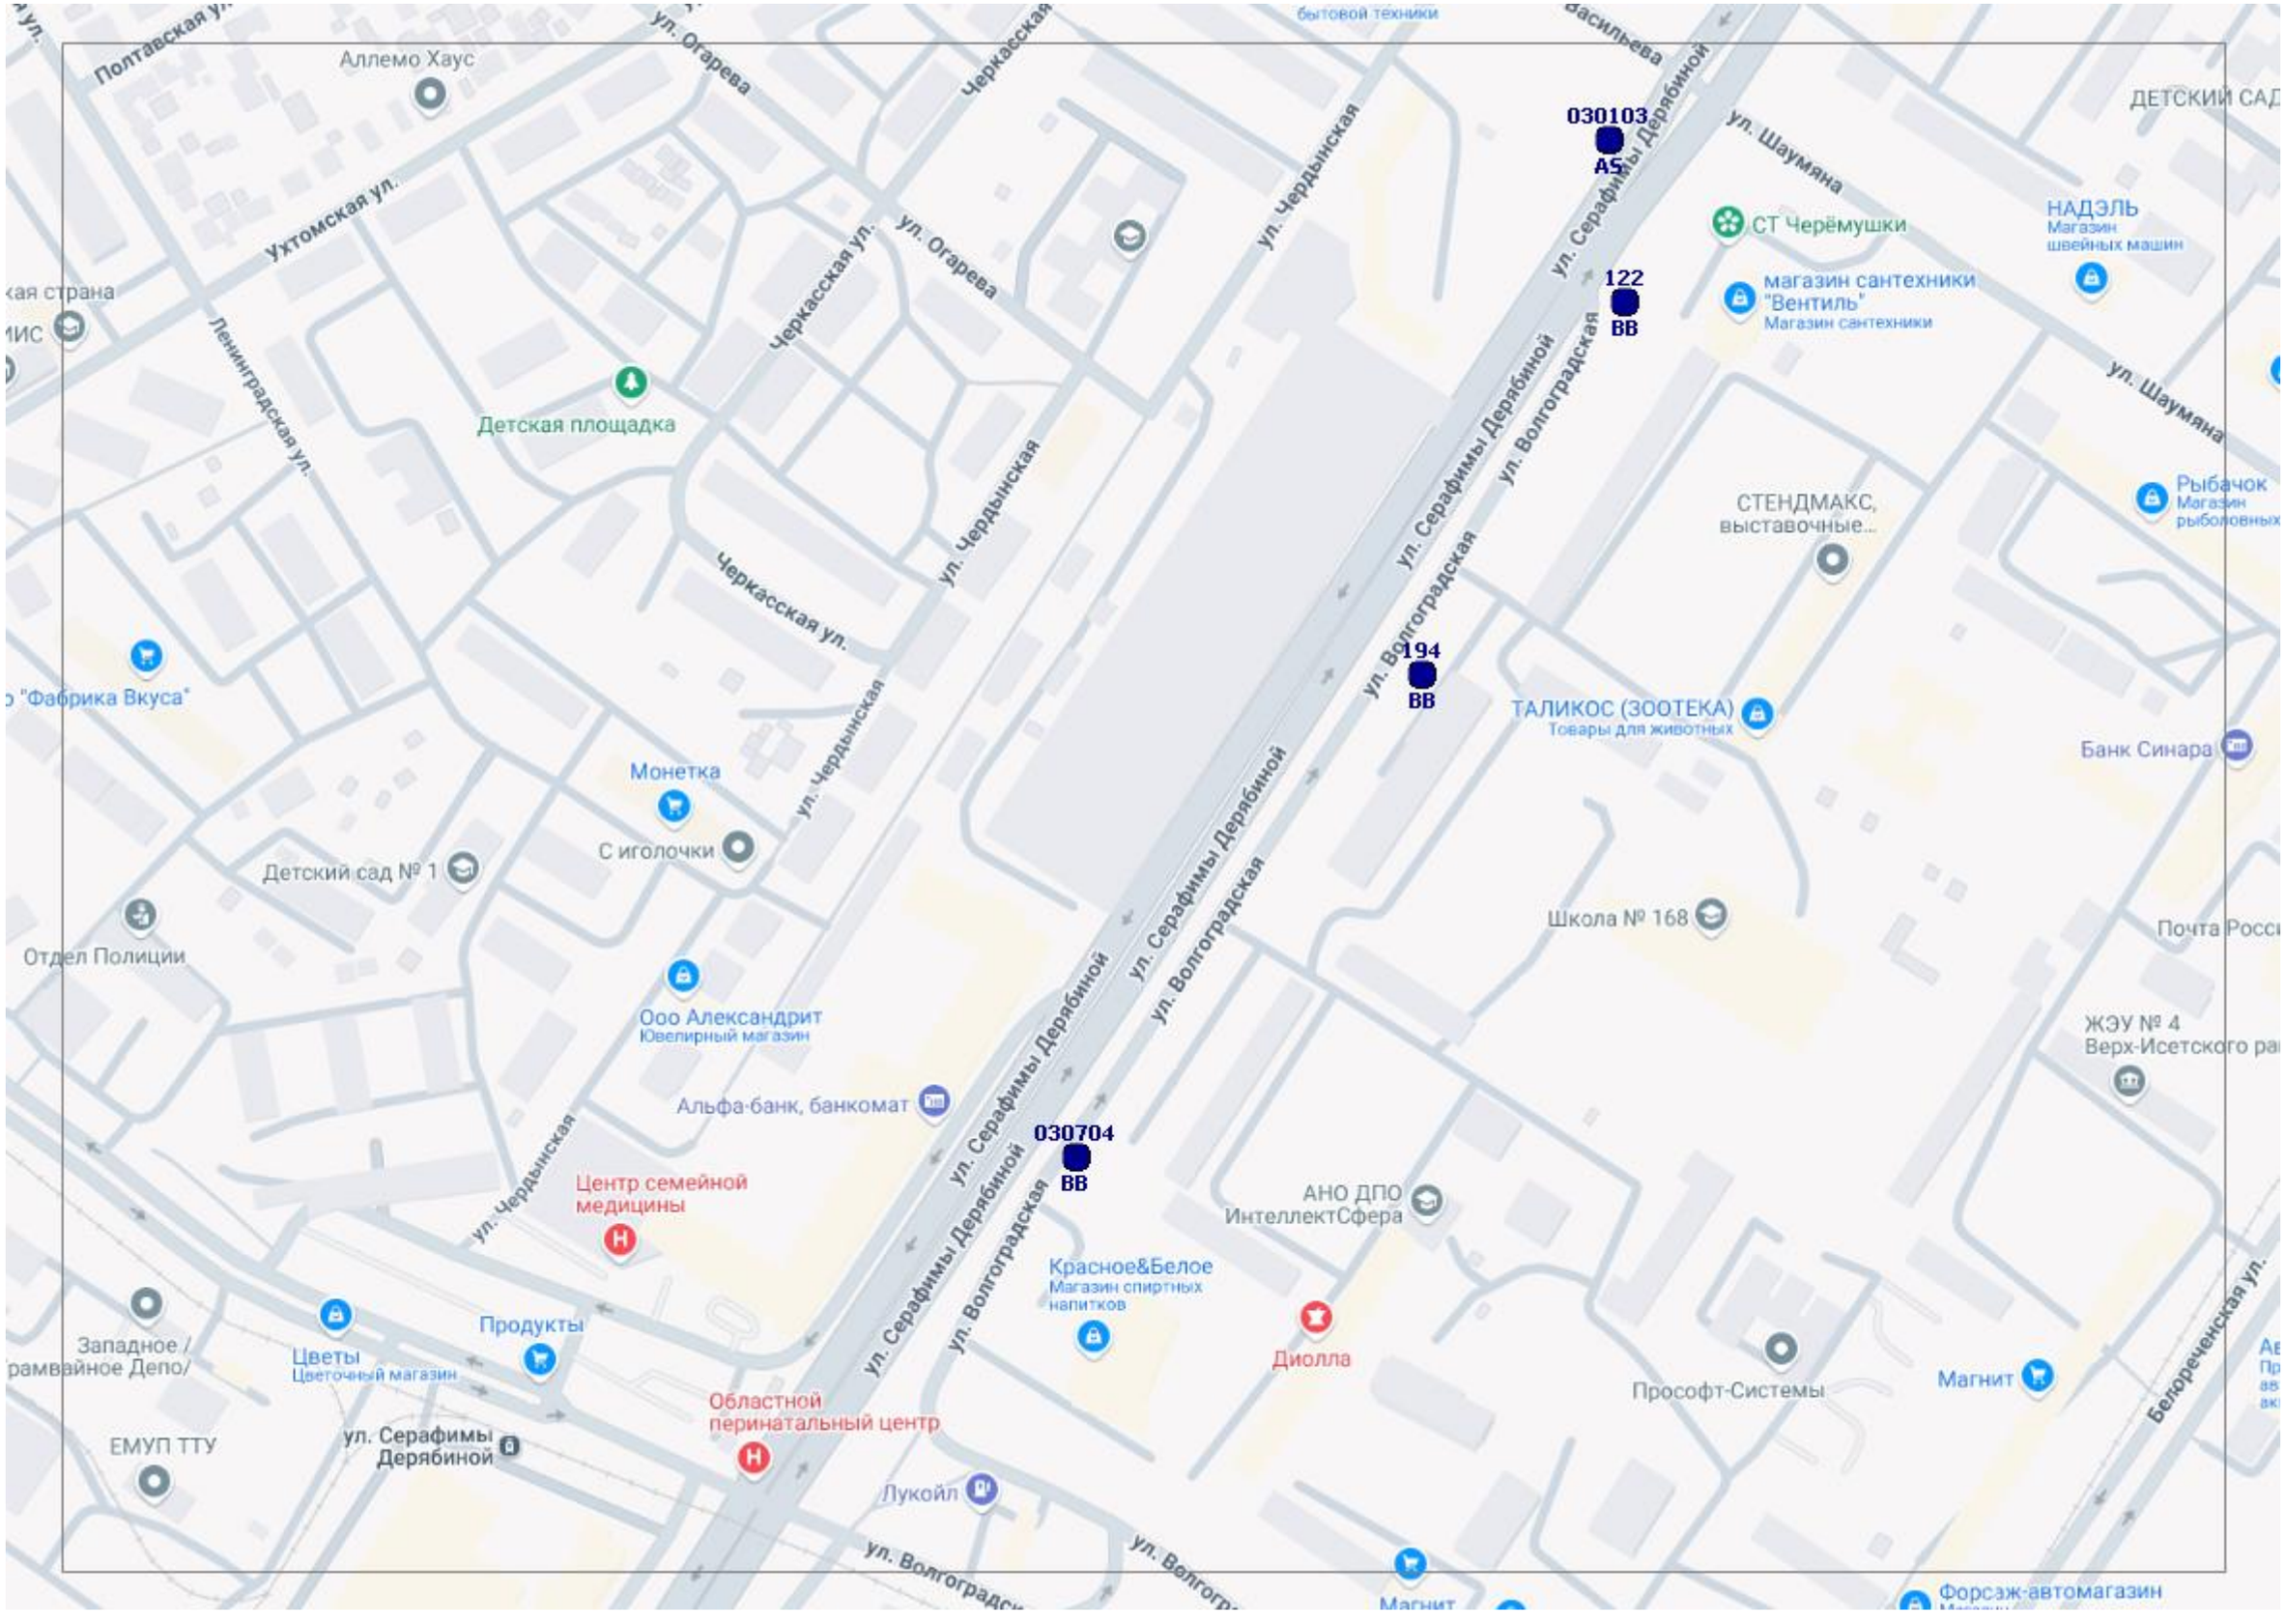
030103
AS
122
BB
194
BB
030704
BB
Аллемо Хаус
Ухтомская ул.
Ленинградская ул.
Черкасская ул.
ул. Огарева
ул. Чердынская
Детская площадка
Монетка
С иголочки
Детский сад № 1
Отдел Полиции
Ооо Александрит
Ювелирный магазин
Альфа-банк, банкомат
Центр семейной медицины
Западное / Трамвайное Депо/
Цветы
Цветочный магазин
Продукты
ЕМУП ТТУ
ул. Серафимы Дерябиной
Областной перинатальный центр
Лукойл
ул. Волгоградская
ул. Шаумяна
СТ Черёмушки
магазин сантехники "Вентиль"
Магазин сантехники
НАДЭЛЬ
Магазин швейных машин
ДЕТСКИЙ САД
СТЕНДМАКС, выставочные...
ТАЛИКОС (ЗООТЕКА)
Товары для животных
Банк Синара
Рыбачок
Магазин рыболовных
Школа № 168
АНО ДПО ИнтеллектСфера
Красное&Белое
Магазин спиртных напитков
Диолла
Прософт-Системы
Магнит
ЖЭУ № 4
Форсаж-автомагазин
Белореченская ул.

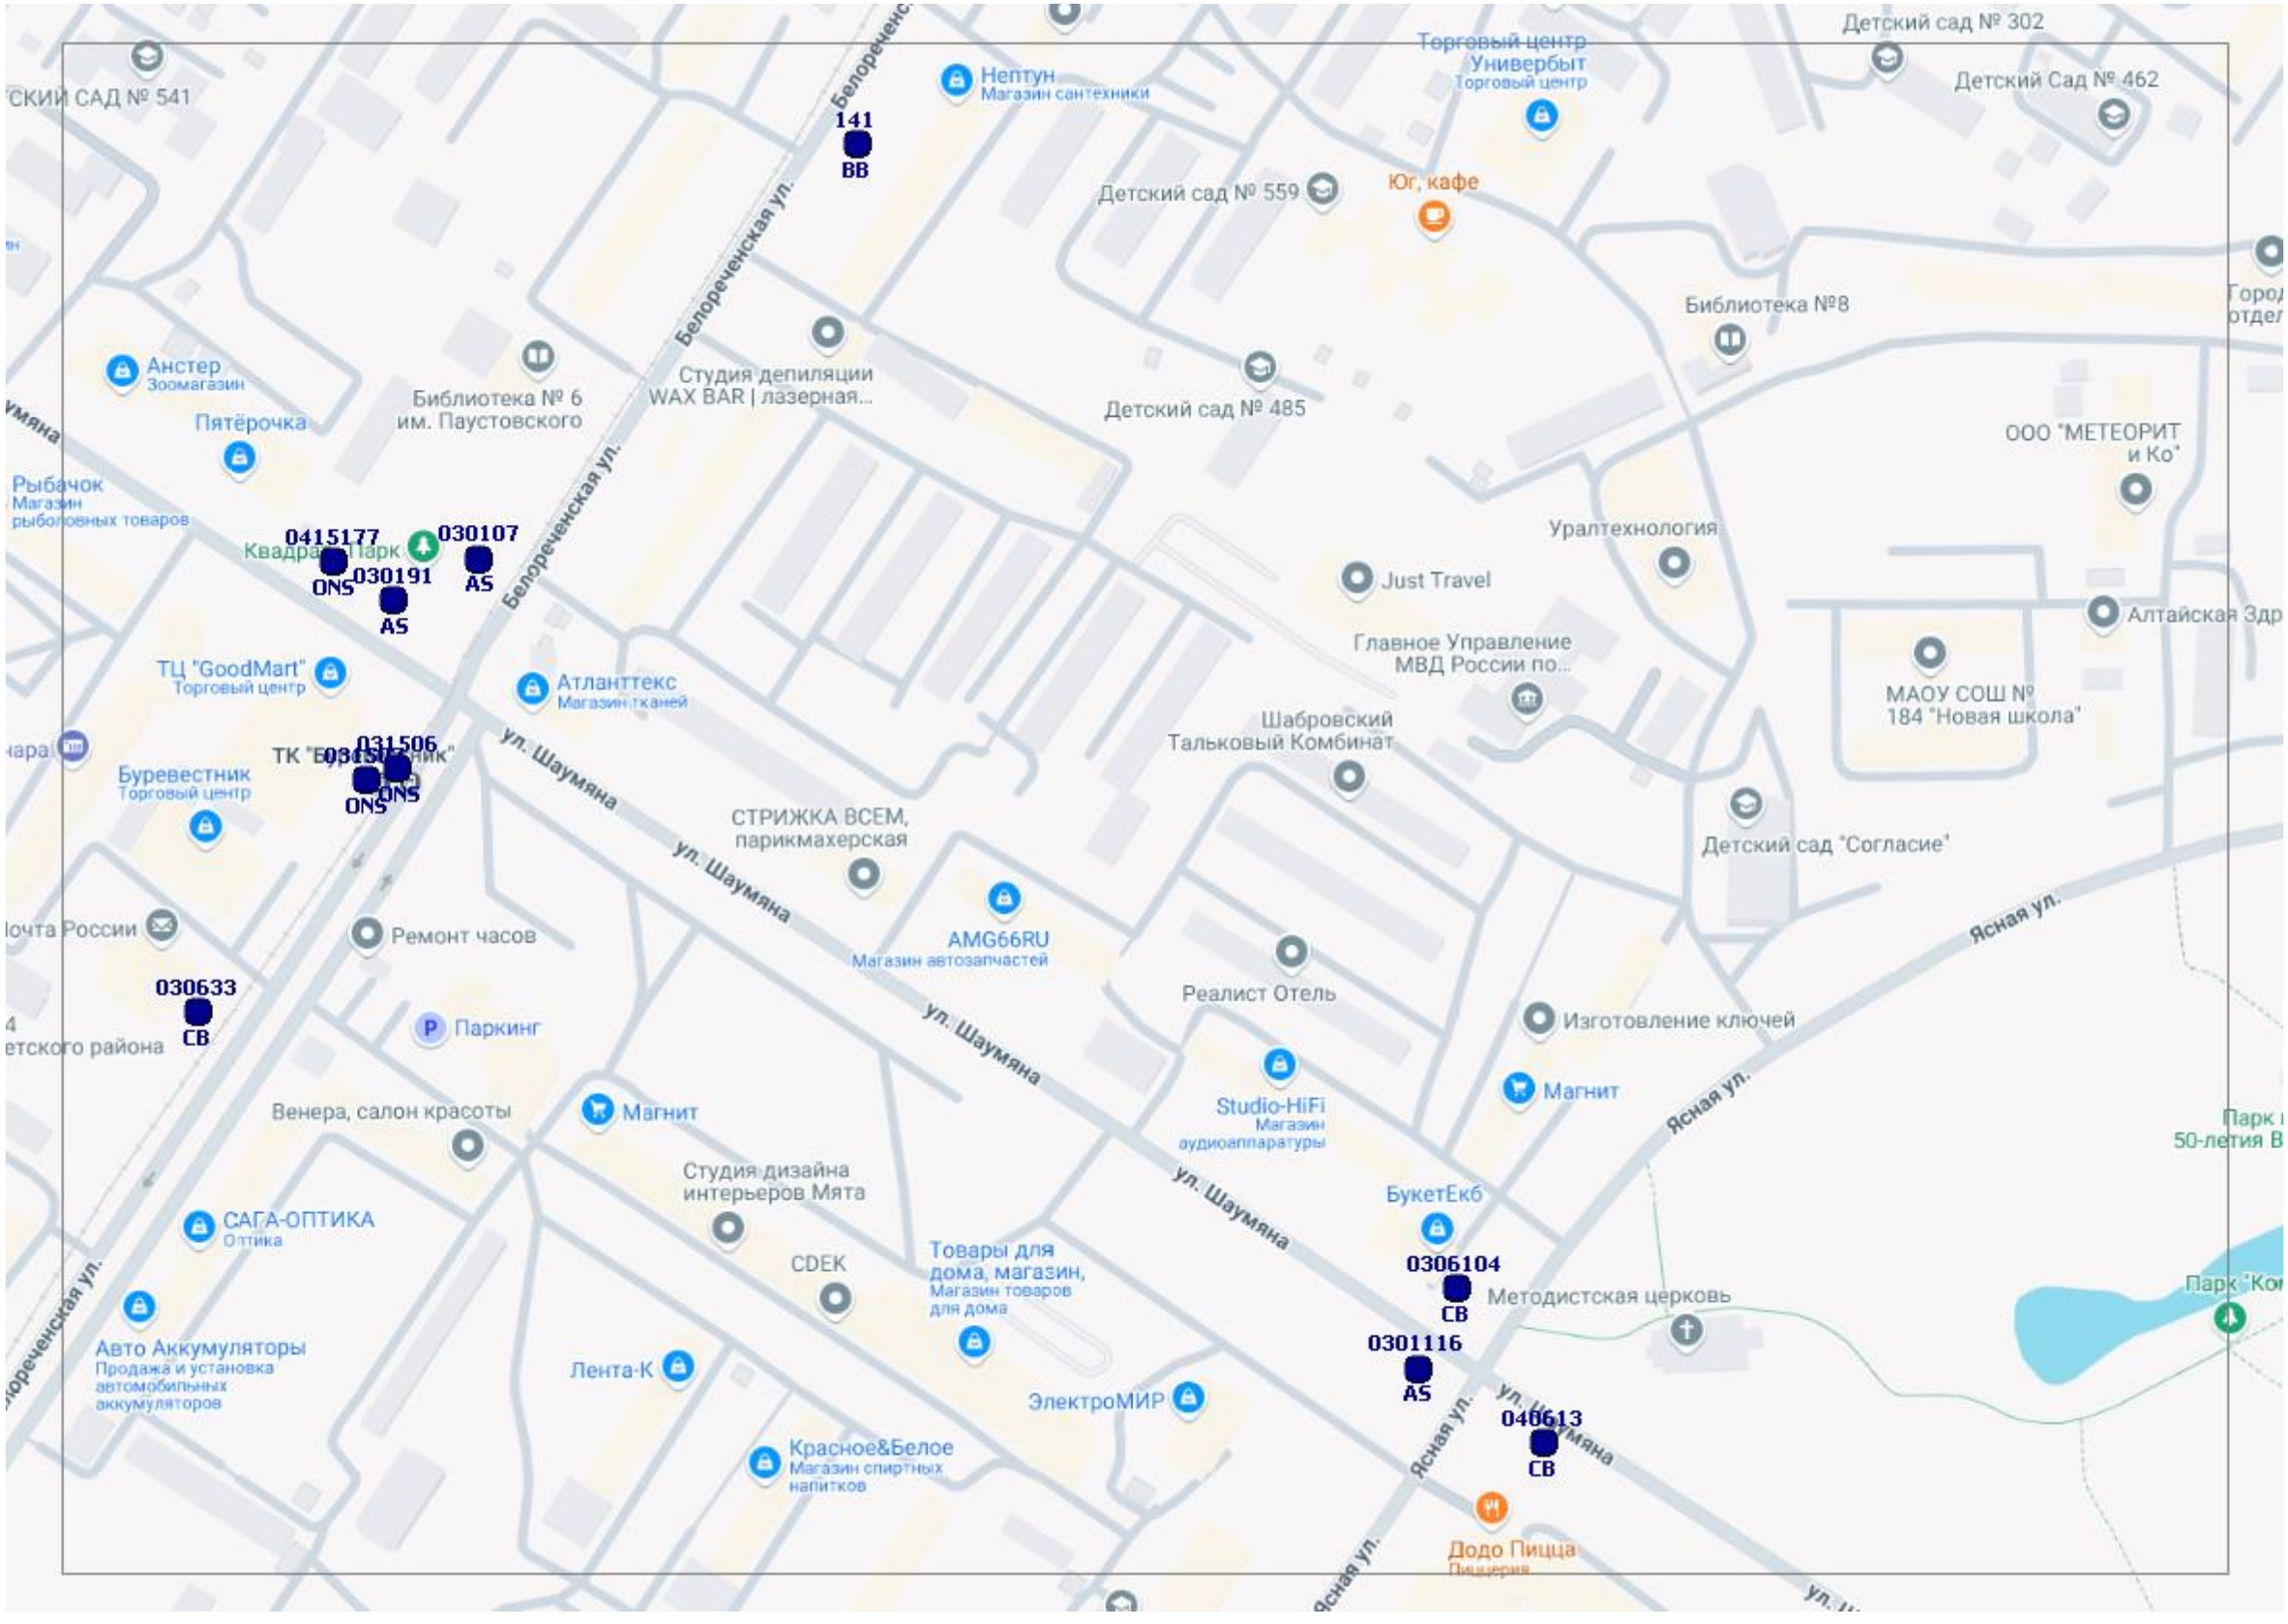
Нептун
Магазин сантехники
141
BB
Белореченская ул.
Торговый центр Универбыт
Торговый центр
Детский сад № 302
Детский Сад № 462
Детский сад № 559
Юг, кафе
Библиотека №8
Студия депиляции WAX BAR | лазерная...
Детский сад № 485
Анстер
Зоомагазин
Библиотека № 6 им. Паустовского
Пятёрочка
Рыбачок
Магазин рыболовных товаров
ООО "МЕТЕОРИТ и Ко"
Уралтехнология
Just Travel
Алтайская Здр
Главное Управление МВД России по...
МАОУ СОШ № 184 "Новая школа"
0415177
ONS
030191
AS
030107
AS
ТЦ "GoodMart"
Торговый центр
Атлантекс
Магазин тканей
Шабровский Тальковый Комбинат
031506
ONS
Буревестник
Торговый центр
ул. Шаумяна
СТРИЖКА ВСЕМ, парикмахерская
Детский сад "Согласие"
AMG66RU
Магазин автозапчастей
Реалист Отель
Ясная ул.
030633
СВ
Ремонт часов
Паркинг
Изготовление ключей
Магнит
Venera, салон красоты
Магнит
Studio-HiFi
Магазин аудиоаппаратуры
Студия дизайна интерьеров Мята
САГА-ОПТИКА
Оптика
CDEK
Товары для дома, магазин,
Магазин товаров для дома
БукетЕкб
0306104
СВ
Методистская церковь
Авто Аккумуляторы
Продажа и установка автомобильных аккумуляторов
Лента-К
ЭлектроМИР
0301116
AS
040613
СВ
Красное&Белое
Магазин спиртных напитков
Додо Пицца
Пиццерия

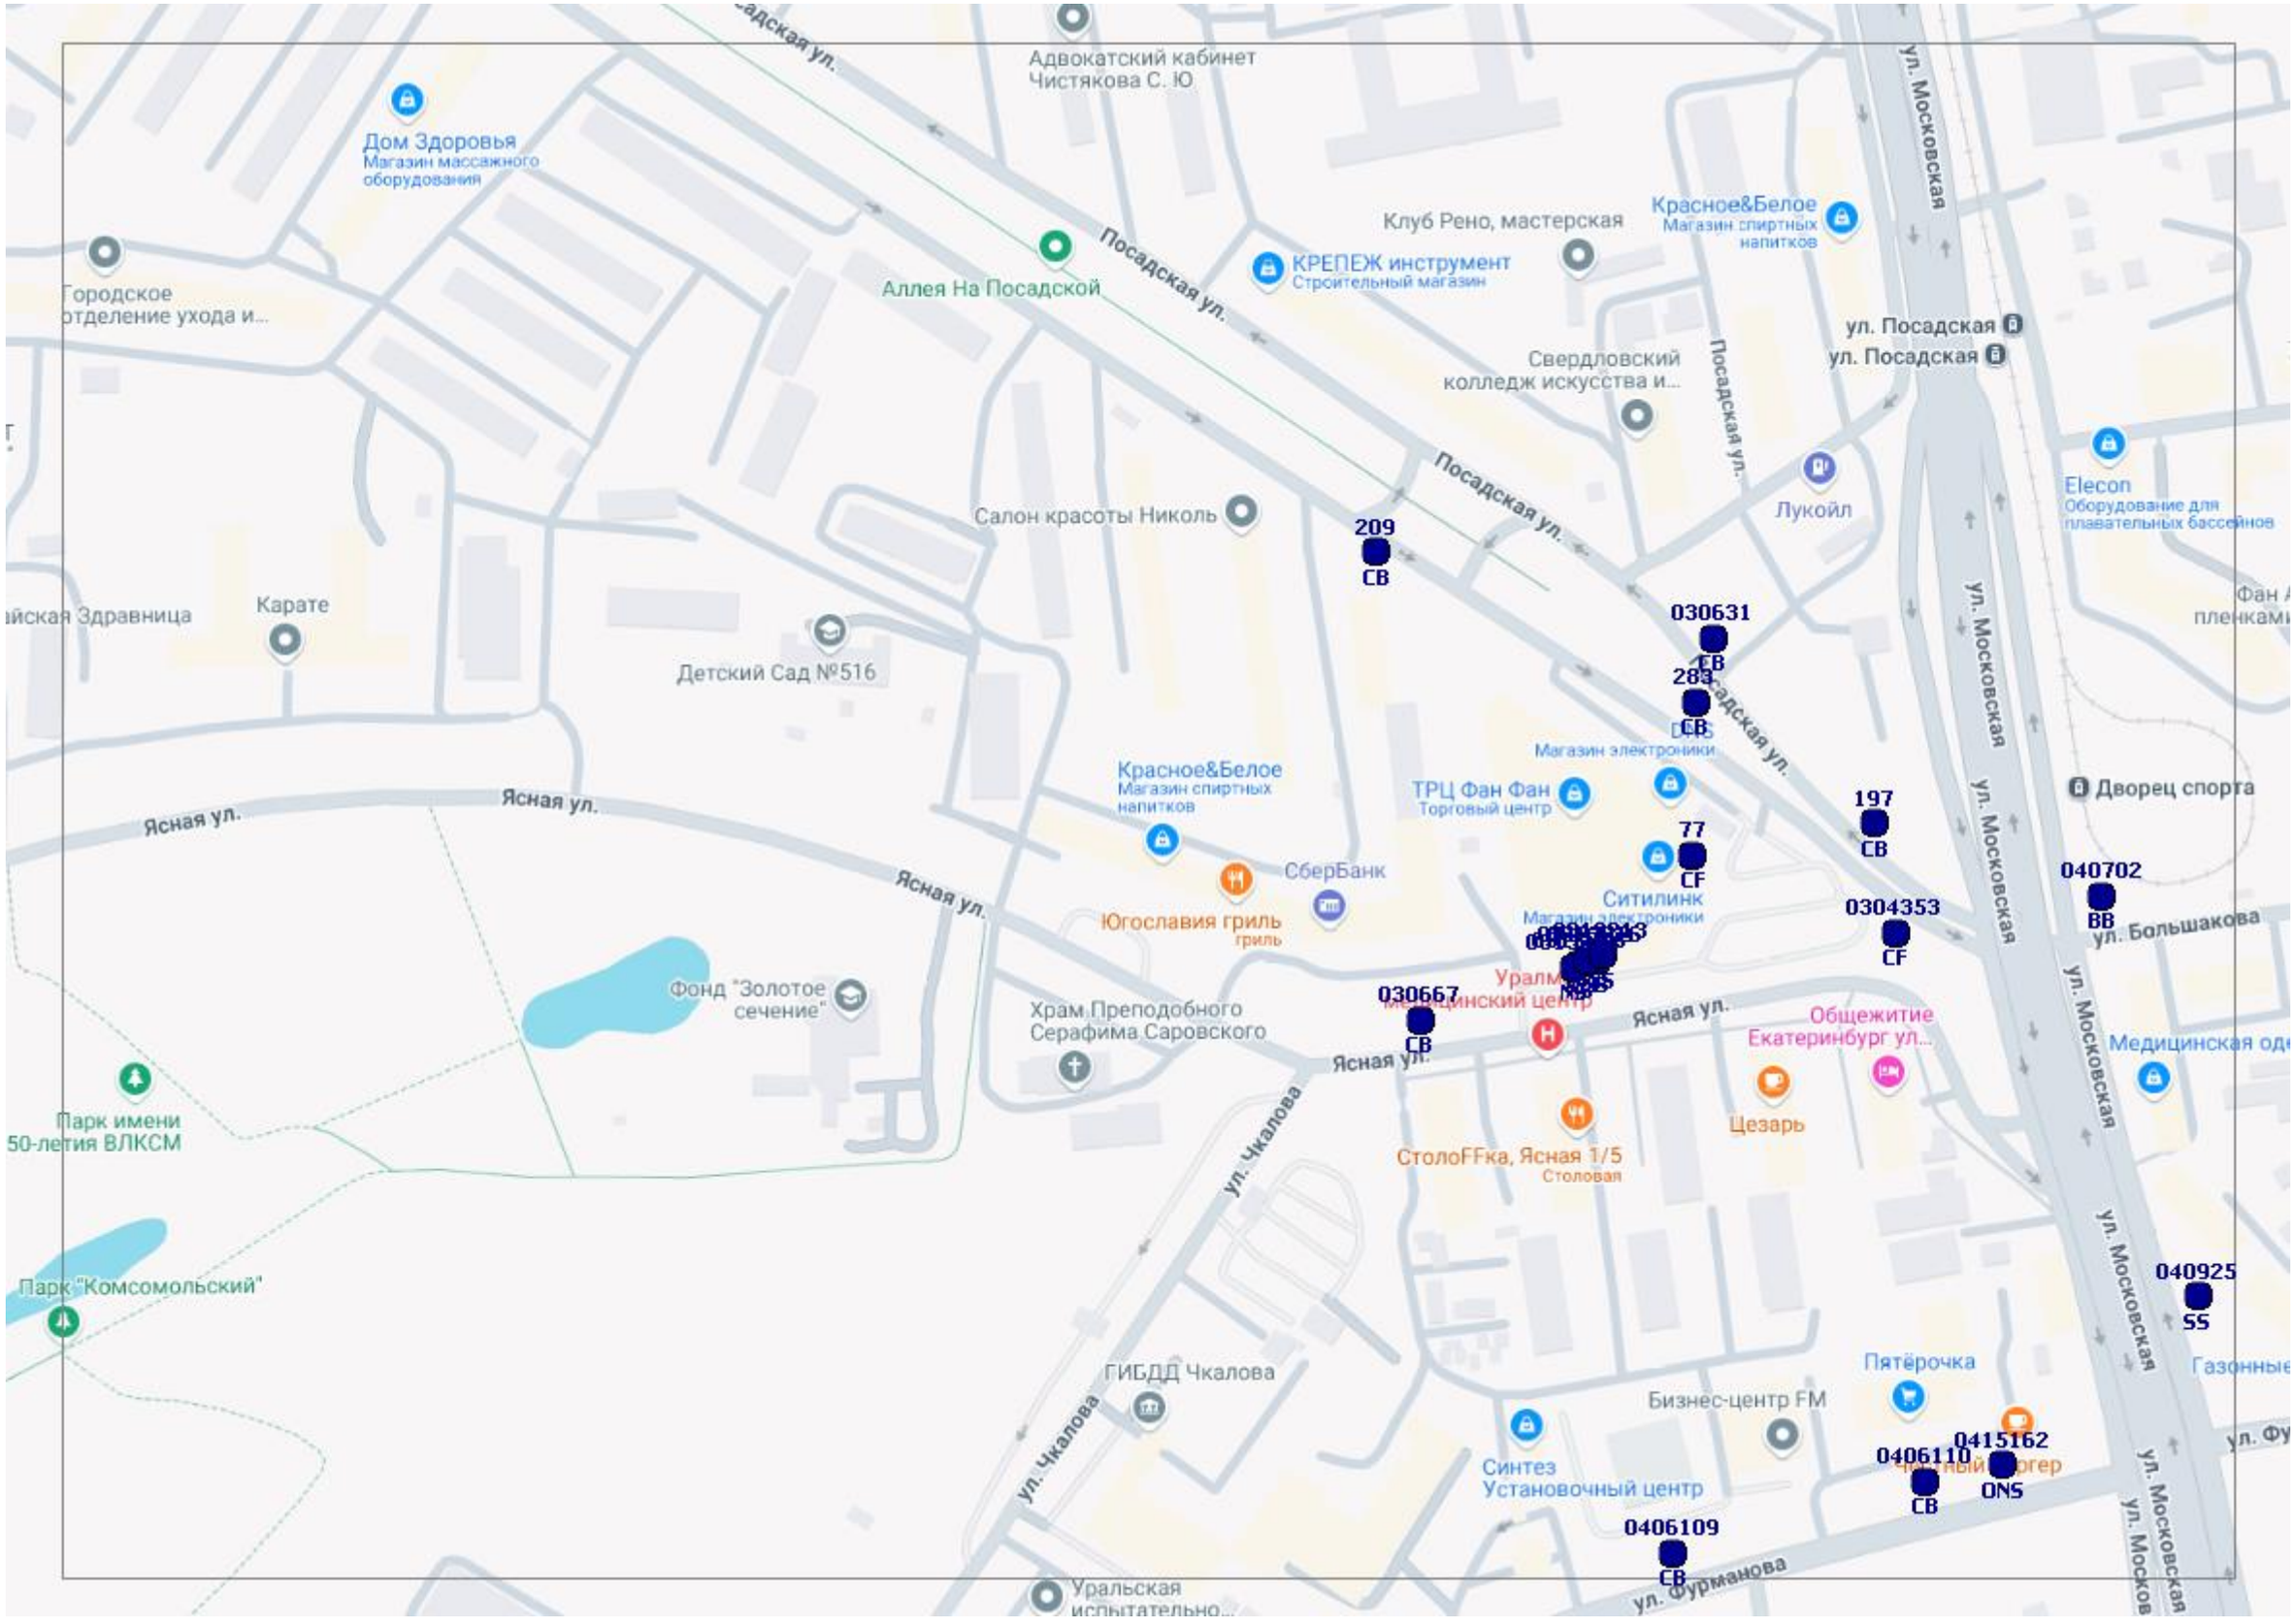
Адвокатский кабинет
Чистякова С. Ю
Дом Здоровья
Магазин массажного оборудования
Посадская ул.
Аллея На Посадской
Клуб Рено, мастерская
КРЕПЕЖ инструмент
Строительный магазин
Красное&Белое
Магазин спиртных напитков
ул. Московская
ул. Посадская
ул. Посадская
Свердловский колледж искусства и...
Посадская ул.
Посадская ул.
Лукойл
Elecon
Оборудование для плавательных бассейнов
Салон красоты Николь
209
СВ
Карате
Детский Сад №516
030631
СВ
283
СВ
Магазин электроники
Красное&Белое
Магазин спиртных напитков
ТРЦ Фан Фан
Торговый центр
Дворец спорта
197
СВ
77
CF
Ситилинк
Магазин электроники
СберБанк
Югославия гриль
гриль
0304353
CF
040702
BB
ул. Большакова
Ясная ул.
Ясная ул.
Ясная ул.
Фонд "Золотое сечение"
Храм Преподобного Серафима Саровского
030667
СВ
Ясная ул.
Общежитие Екатеринбург ул...
Медицинская
Цезарь
СтолоFFка, Ясная 1/5
Столовая
ул. Чкалова
Парк имени 50-летия ВЛКСМ
040925
SS
Парк "Комсомольский"
ГИБДД Чкалова
Пятёрочка
Бизнес-центр FM
Синтез
Установочный центр
0415162
ONS
0406110
СВ
0406109
СВ
ул. Фурманова
Уральская испытательно...

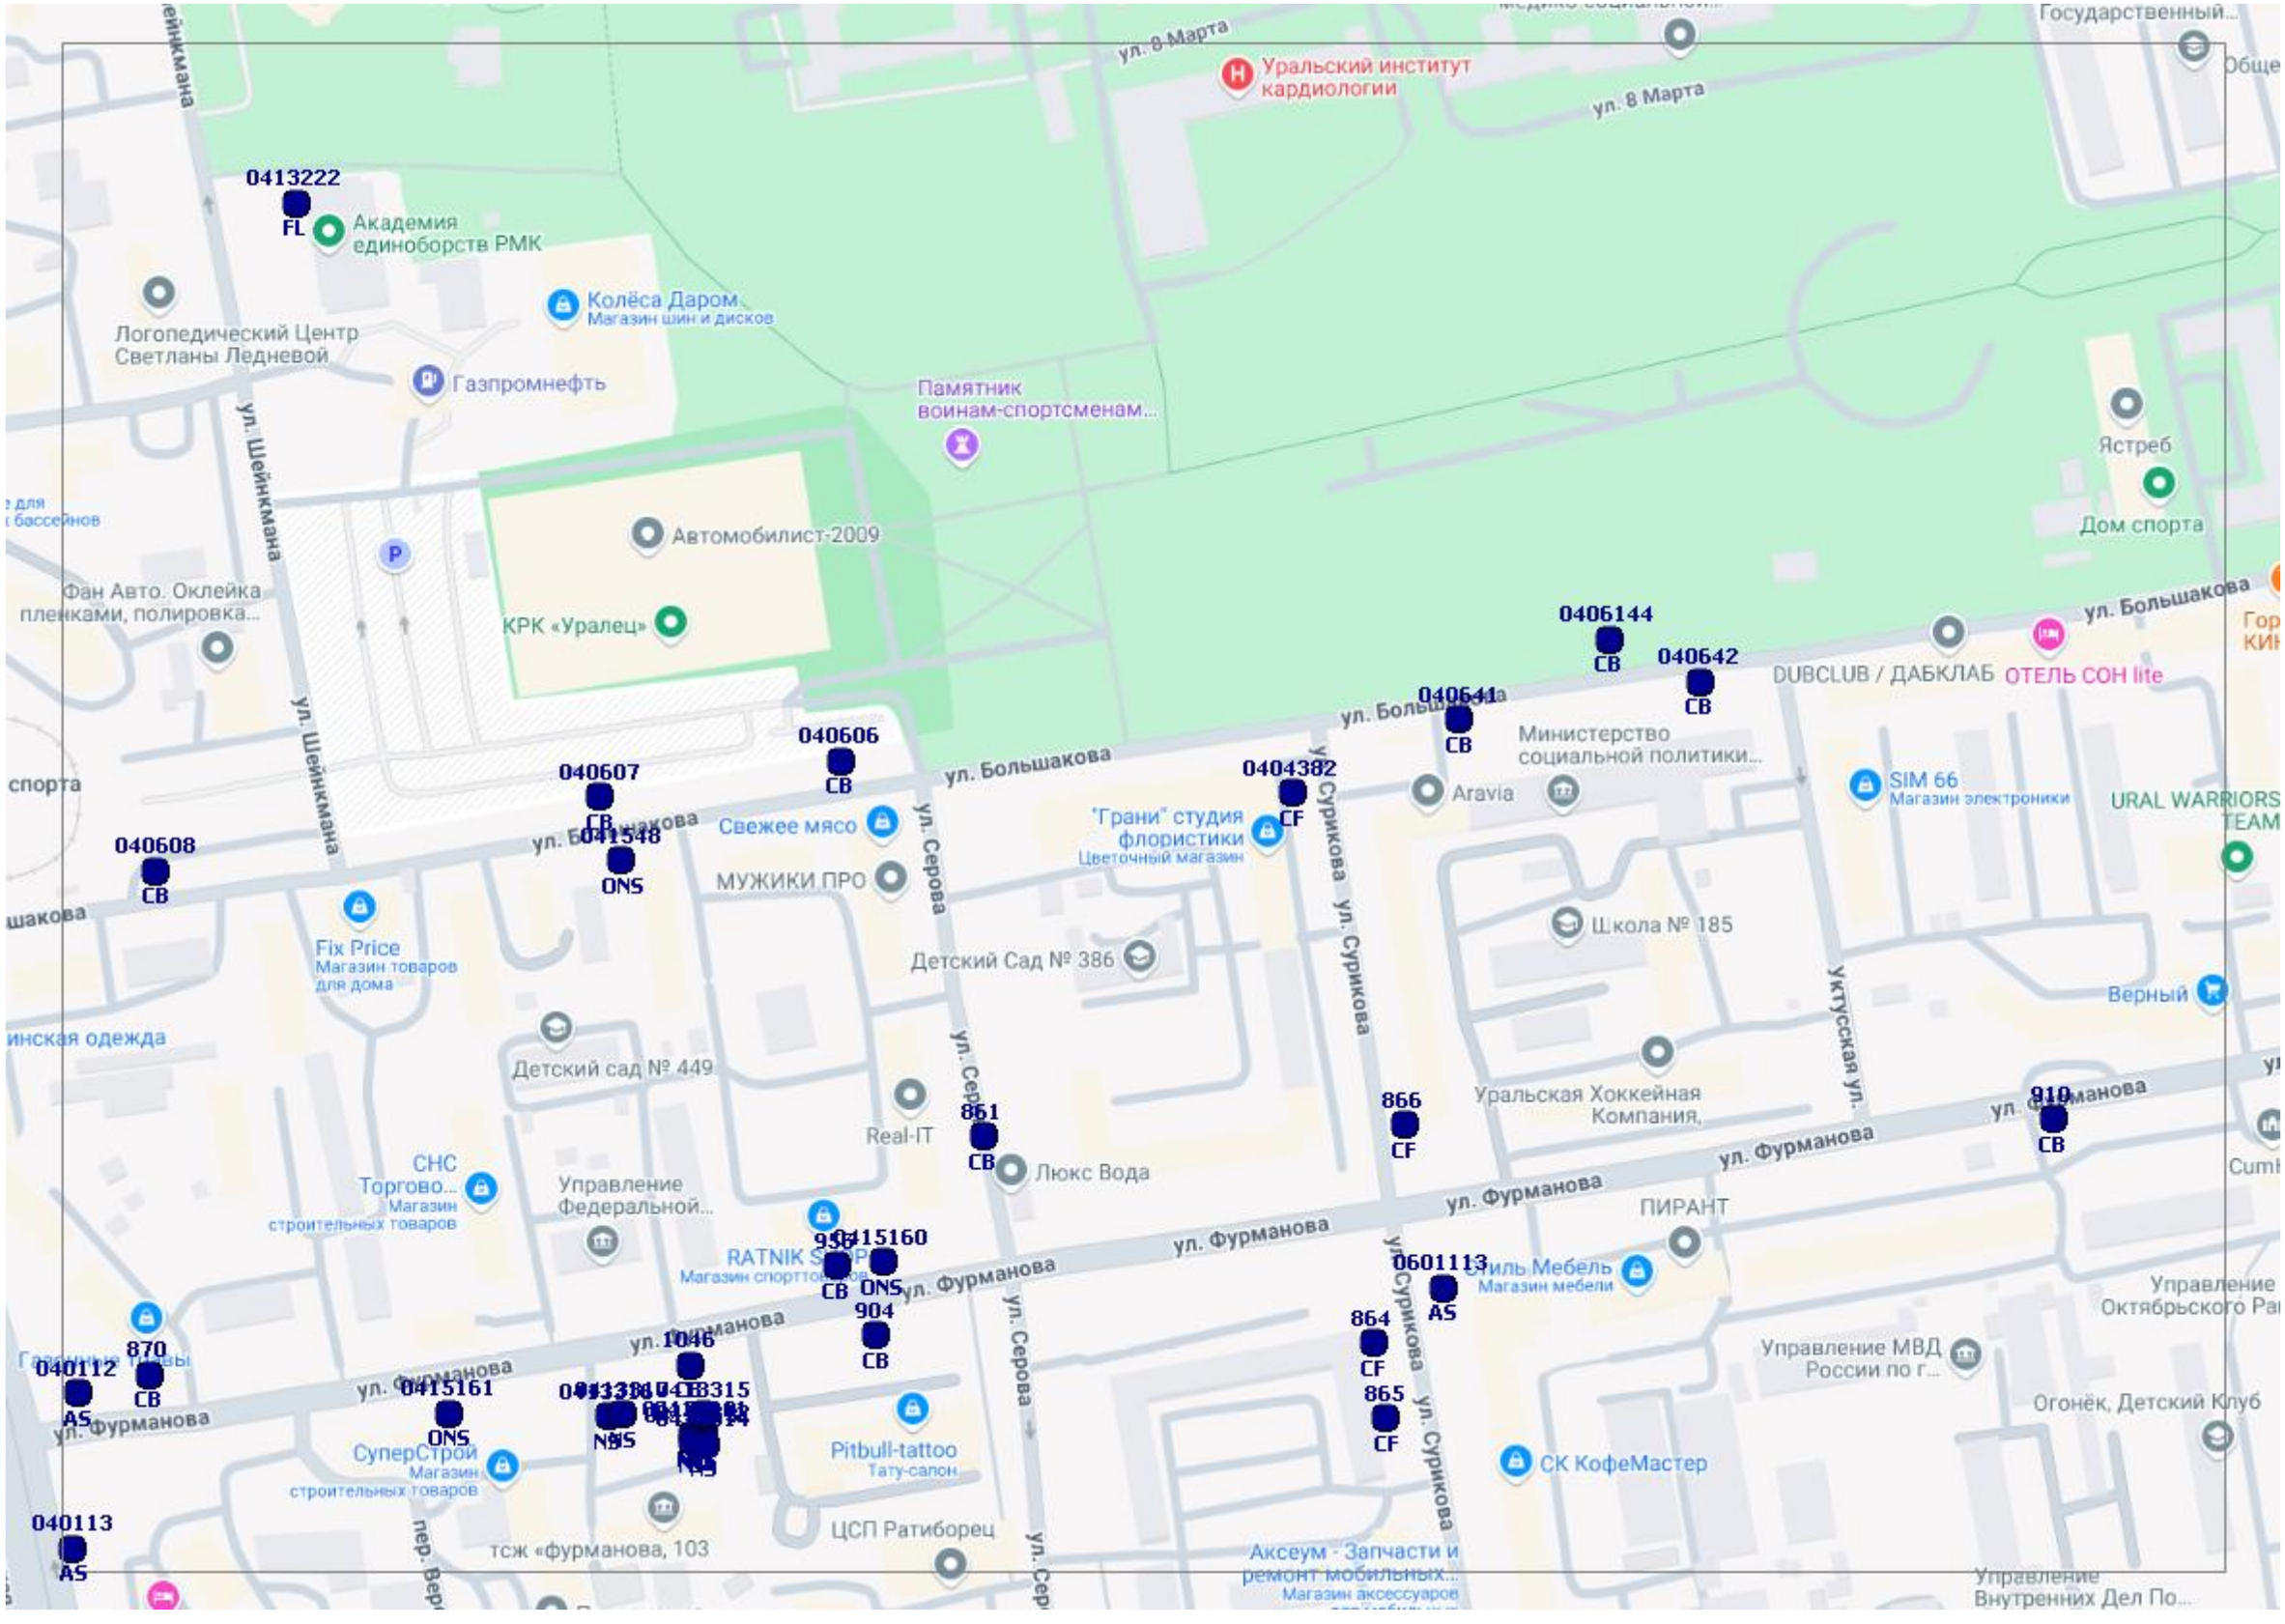
0413222
FL
Академия единоборств РМК
Колёса Даром
Магазин шин и дисков
Логопедический Центр Светланы Ледневой
Газпромнефть
Памятник воинам-спортсменам...
Автомобилист-2009
КРК «Уралец»
Фан Авто. Оклейка пленками, полировка...
ул. Шейнкмана
ул. 8 Марта
Уральский институт кардиологии
Государственный...
Ястреб
Дом спорта
ул. Большакова
0406144
CB
040642
CB
040641
CB
DUBCLUB / ДАБКЛАБ
ОТЕЛЬ СОН lite
Министерство социальной политики...
Aravia
SIM 66
Магазин электроники
URAL WARRIORS TEAM
040606
CB
040607
CB
041548
ONS
0404382
CF
"Грани" студия флористики
Цветочный магазин
Свежее мясо
МУЖИКИ ПРО
040608
CB
Fix Price
Магазин товаров для дома
Детский Сад № 386
Школа № 185
Верный
Детский сад № 449
Real-IT
861
CB
Люкс Вода
866
CF
Уральская Хоккейная Компания
910
CB
ул. Фурманова
ул. Серова
ул. Сурикова
уктусская ул.
СНС Торгово...
Магазин строительных товаров
Управление Федеральной...
RATNIK SHOP
Магазин спорттоваров
0415160
CB
ONS
904
CB
ПИРАНТ
0601113
AS
Стиль Мебель
Магазин мебели
Управление Октябрьского Ра
870
CB
040112
AS
1046
0415161
ONS
СуперСтрой
Магазин строительных товаров
Pitbull-tattoo
Тату-салон
864
CF
865
CF
Управление МВД России по г...
Огонёк, Детский Клуб
СК КофеМастер
040113
AS
тсж «фурманова, 103
ЦСП Ратиборец
Аксеум - Запчасти и ремонт мобильных...
Магазин аксессуаров
Управление Внутренних Дел По...

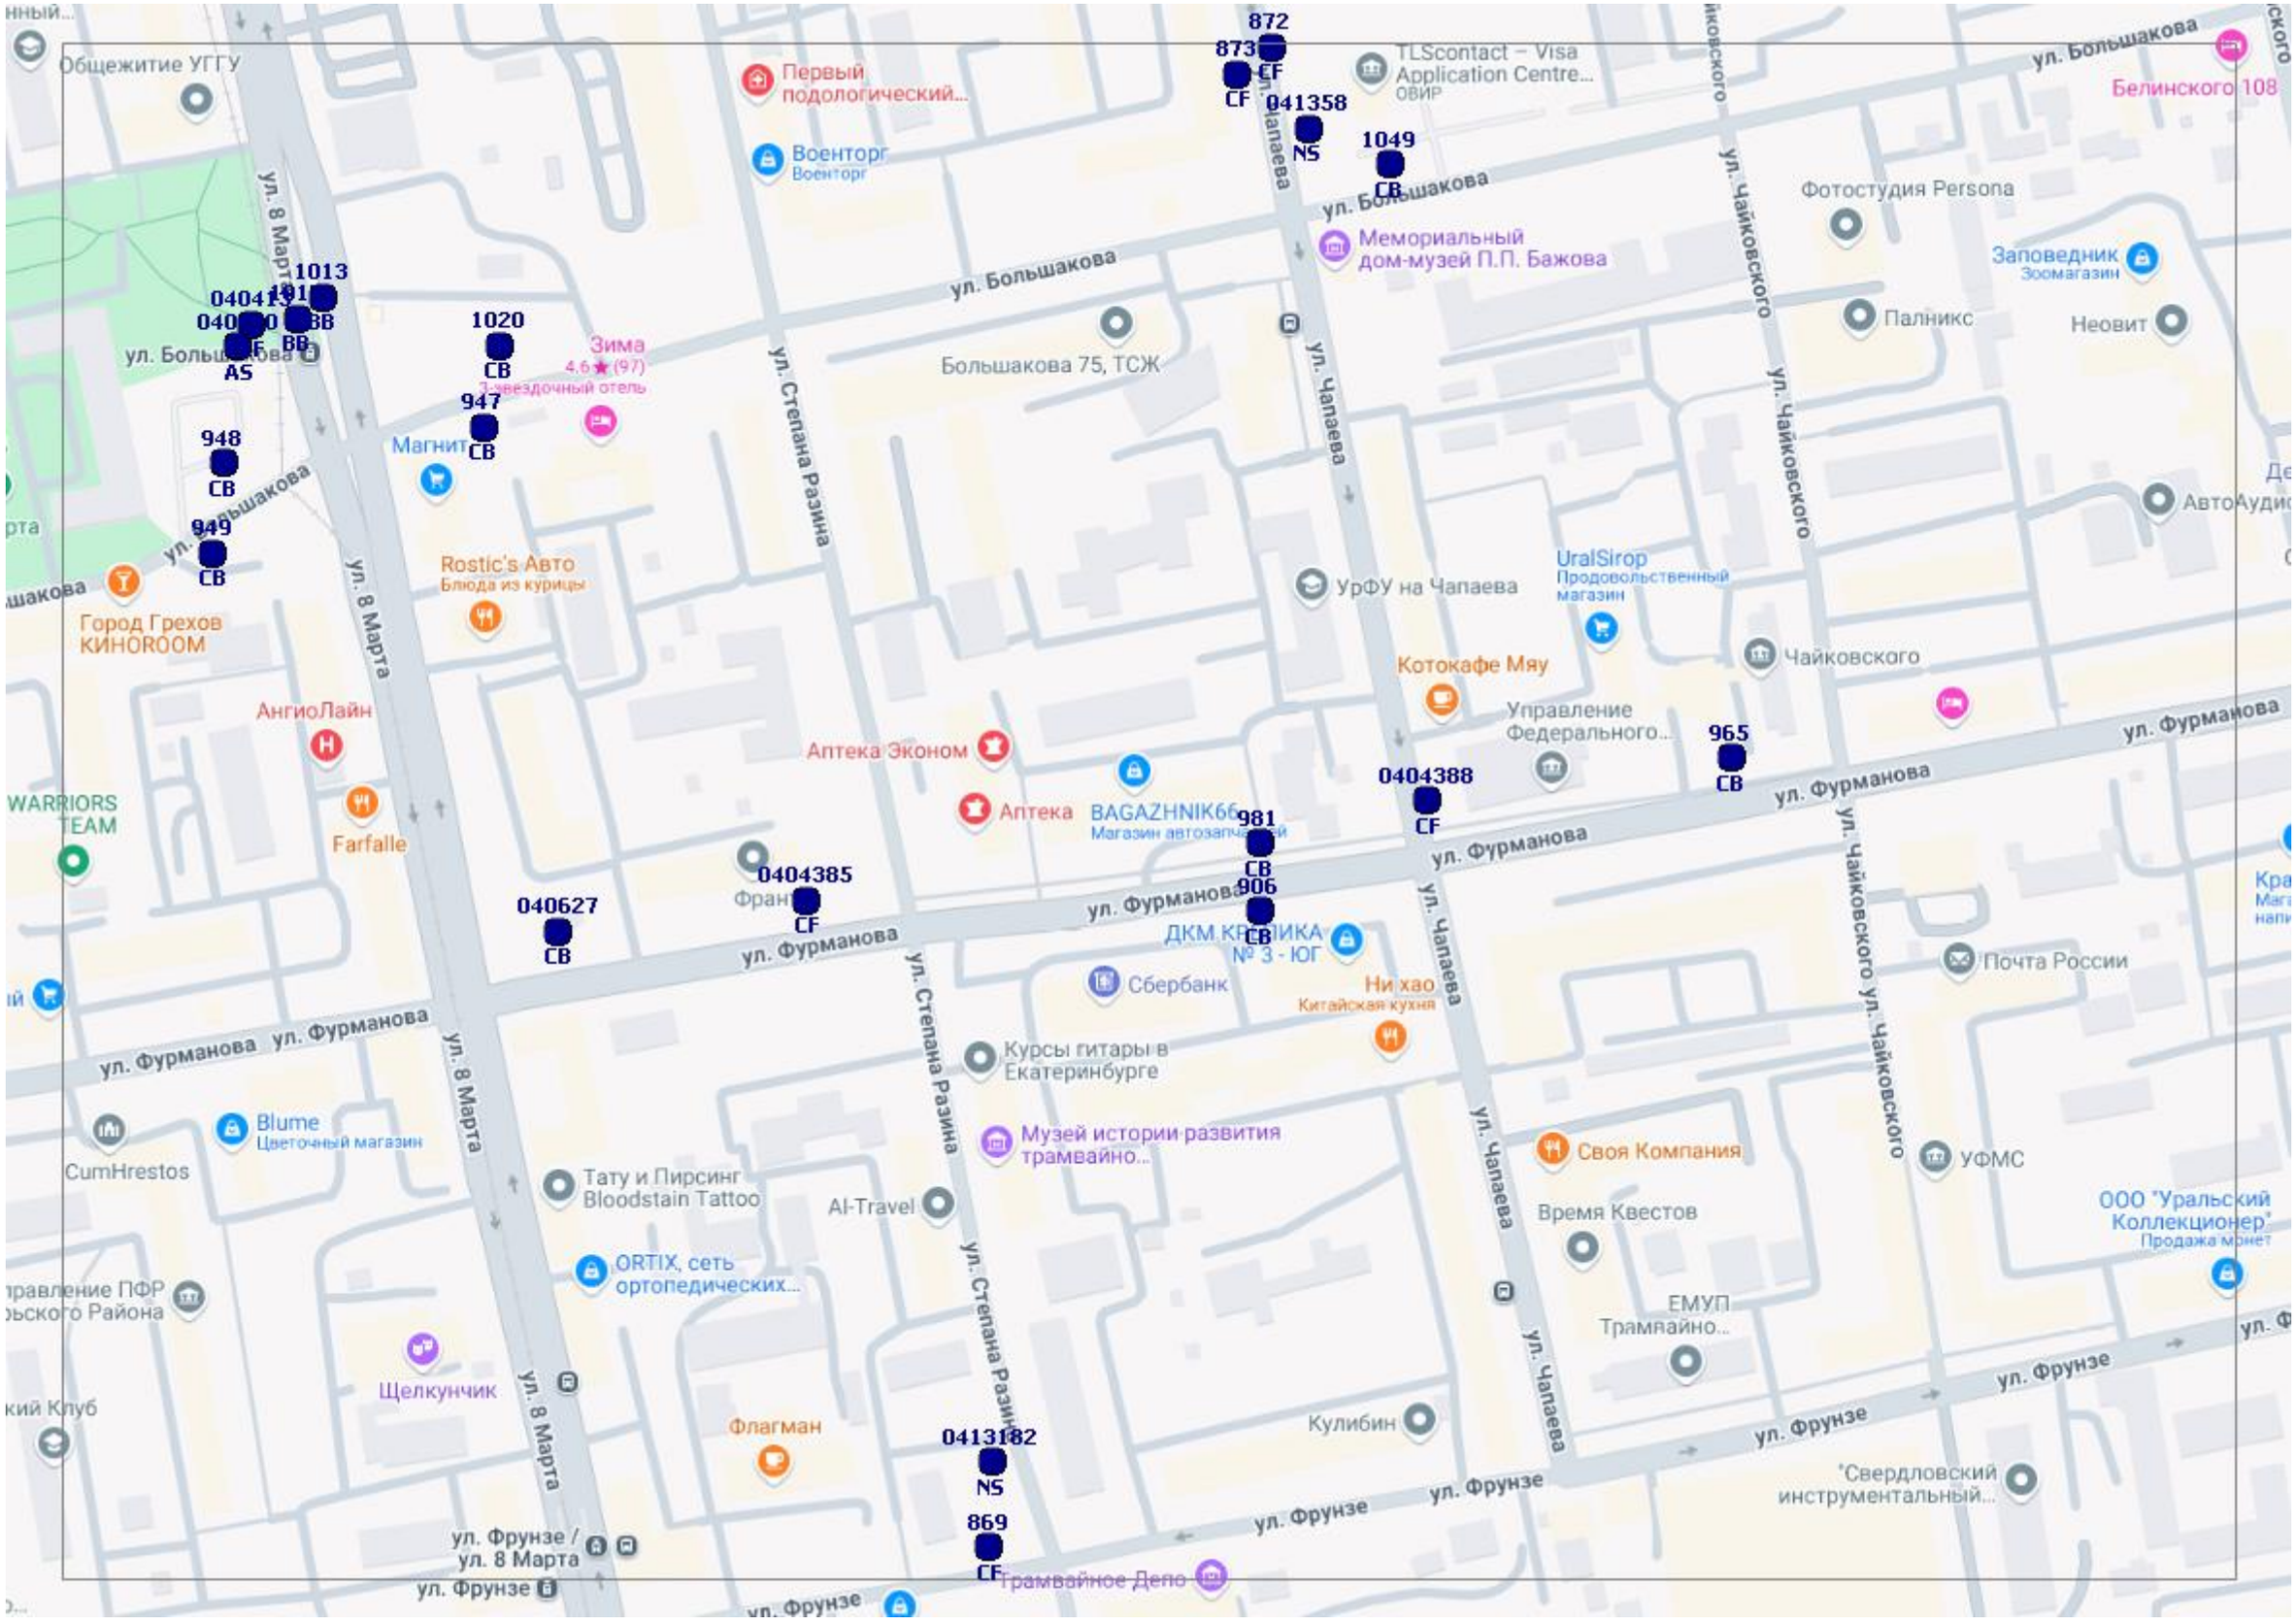
872
873
CF
CF
041358
NS
1049
CB
1013
040419
040420
BB
BB
AS
1020
CB
947
CB
948
CB
949
CB
0404388
CF
965
CB
981
CB
906
CB
0404385
CF
040627
CB
0413182
NS
869
CF
ул. Большакова
ул. 8 Марта
ул. Степана Разина
ул. Чапаева
ул. Чайковского
ул. Фурманова
ул. Фрунзе
Общежитие УГГУ
Первый подологический...
Военторг
TLScontact – Visa Application Centre...
ОВИР
Белинского 108
Фотостудия Persona
Мемориальный дом-музей П.П. Бажова
Заповедник
Зоомагазин
Палникс
Неовит
Большакова 75, ТСЖ
Зима
4,6 (97)
3-звездочный отель
Магнит
Rostic's Авто
Блюда из курицы
Город Грехов
КИНОROOM
АнгиоЛайн
Farfalle
Аптека Эконом
Аптека
BAGAZHNIK66
Магазин автозапчастей
УрФУ на Чапаева
UralSirop
Продовольственный магазин
Котокафе Мяу
Управление Федерального...
Чайковского
Сбербанк
Ни хао
Китайская кухня
Почта России
Курсы гитары в Екатеринбурге
Музей истории развития трамвайно...
Своя Компания
УФМС
Время Квестов
ООО "Уральский Коллекционер"
Продажа монет
Al-Travel
Тату и Пирсинг Bloodstain Tattoo
ORTIX, сеть ортопедических...
Blume
Цветочный магазин
CumHrestos
Щелкунчик
Флагман
Кулибин
ЕМУП Трамвайно...
"Свердловский инструментальный...
Трамвайное Депо
ул. Фрунзе / ул. 8 Марта

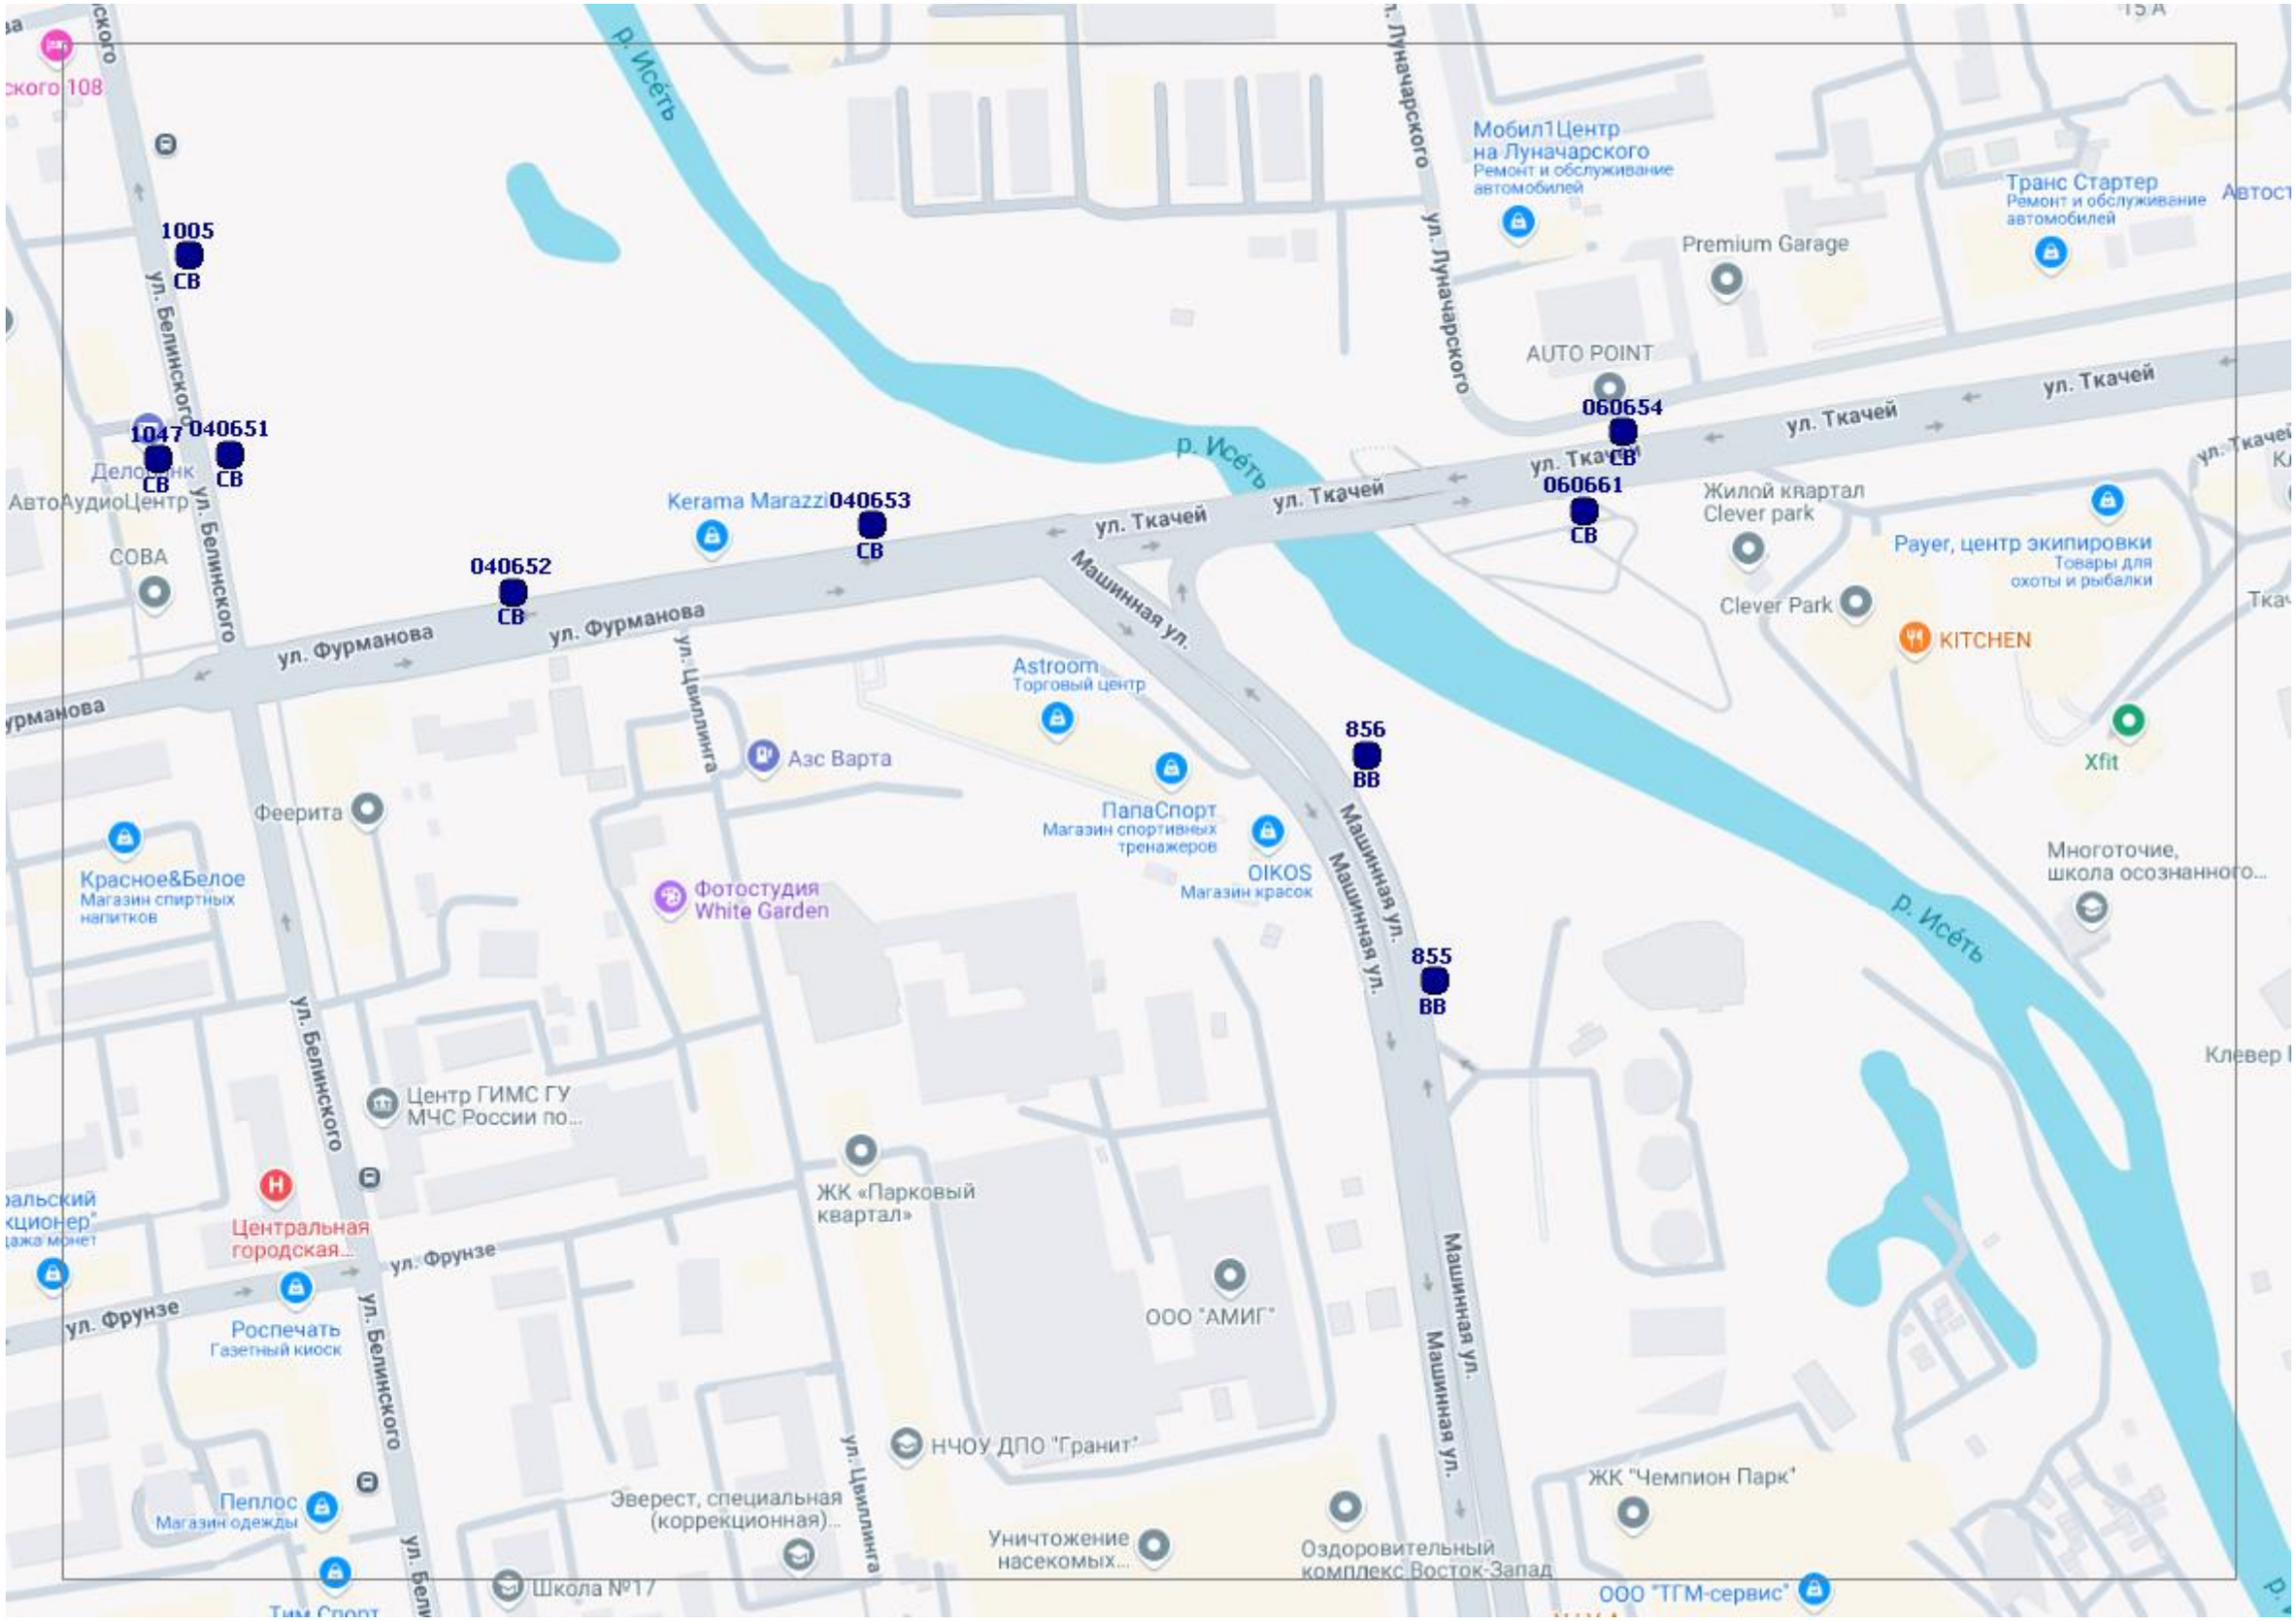
1005
СВ
1047
СВ
040651
СВ
040652
СВ
040653
СВ
060654
СВ
060661
СВ
856
ВВ
855
ВВ
ул. Белинского
ул. Фурманова
ул. Ткачей
ул. Луначарского
ул. Цвиллинга
Машинная ул.
ул. Фрунзе
р. Исеть
Мобил1Центр на Луначарского
Ремонт и обслуживание автомобилей
Транс Стартер
Ремонт и обслуживание автомобилей
Premium Garage
AUTO POINT
Kerama Marazzi
Жилой квартал Clever park
Clever Park
Payer, центр экипировки
Товары для охоты и рыбалки
KITCHEN
Xfit
Многоточие, школа осознанного...
Astroom
Торговый центр
Азс Варта
ПапаСпорт
Магазин спортивных тренажеров
OIKOS
Магазин красок
Фотостудия White Garden
Феерита
Красное&Белое
Магазин спиртных напитков
СОВА
АвтоАудиоЦентр
Центр ГИМС ГУ МЧС России по...
ЖК «Парковый квартал»
Центральная городская...
Роспечать
Газетный киоск
ООО "АМИГ"
НЧОУ ДПО "Гранит"
Пеплос
Магазин одежды
Эверест, специальная (коррекционная)...
Уничтожение насекомых...
Оздоровительный комплекс Восток-Запад
ЖК "Чемпион Парк"
ООО "ТГМ-сервис"
Школа №17

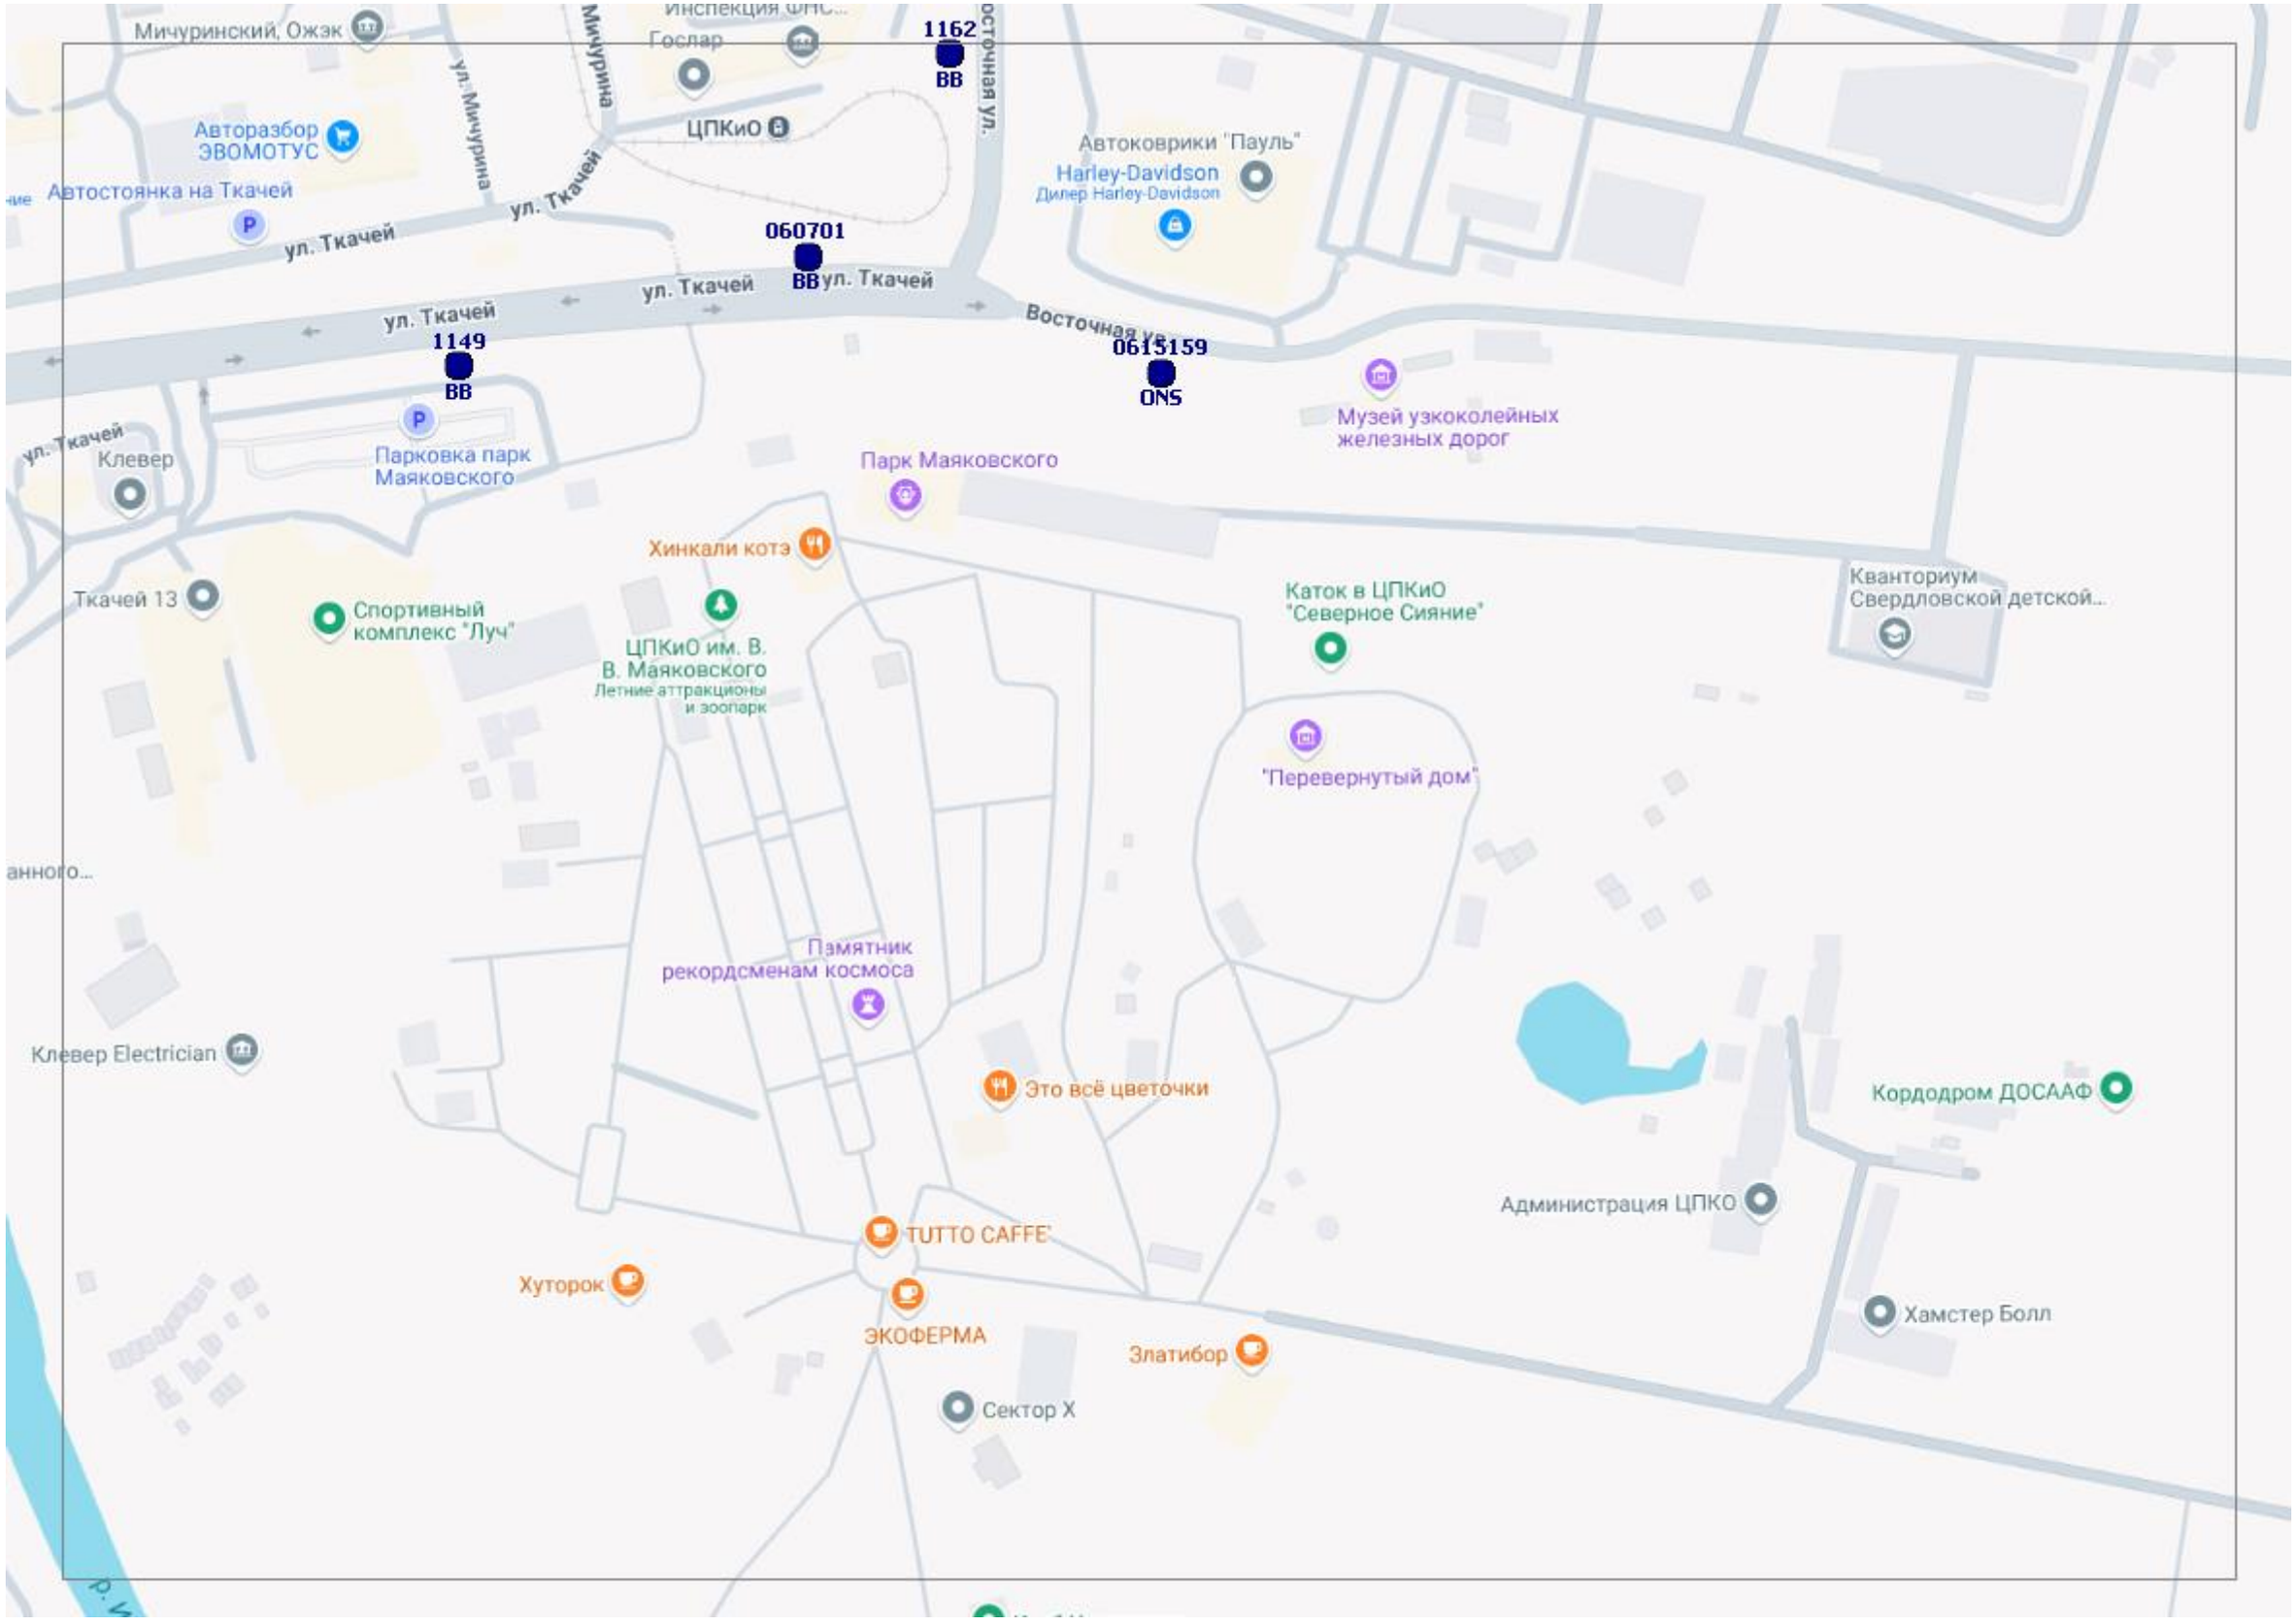
Мичуринский, Ожэк
Авторазбор ЭВОМОТУС
Автостоянка на Ткачей
ул. Ткачей
ул. Мичурина
Инспекция ФНС...
Гослар
ЦПКиО
1162
BB
Восточная ул.
Автоковрики "Пауль"
Harley-Davidson
Дилер Harley-Davidson
060701
BB
1149
BB
0615159
ONS
Восточная ул.
Клевер
Парковка парк Маяковского
Парк Маяковского
Музей узкоколейных железных дорог
Хинкали котэ
Ткачей 13
Спортивный комплекс "Луч"
ЦПКиО им. В. В. Маяковского
Летние аттракционы и зоопарк
Каток в ЦПКиО "Северное Сияние"
Кванториум Свердловской детской...
"Перевернутый дом"
Памятник рекордсменам космоса
Клевер Electrician
Это всё цветочки
Кордодром ДОСААФ
Администрация ЦПКО
TUTTO CAFFE`
Хуторок
ЭКОФЕРМА
Златибор
Хамстер Болл
Сектор Х

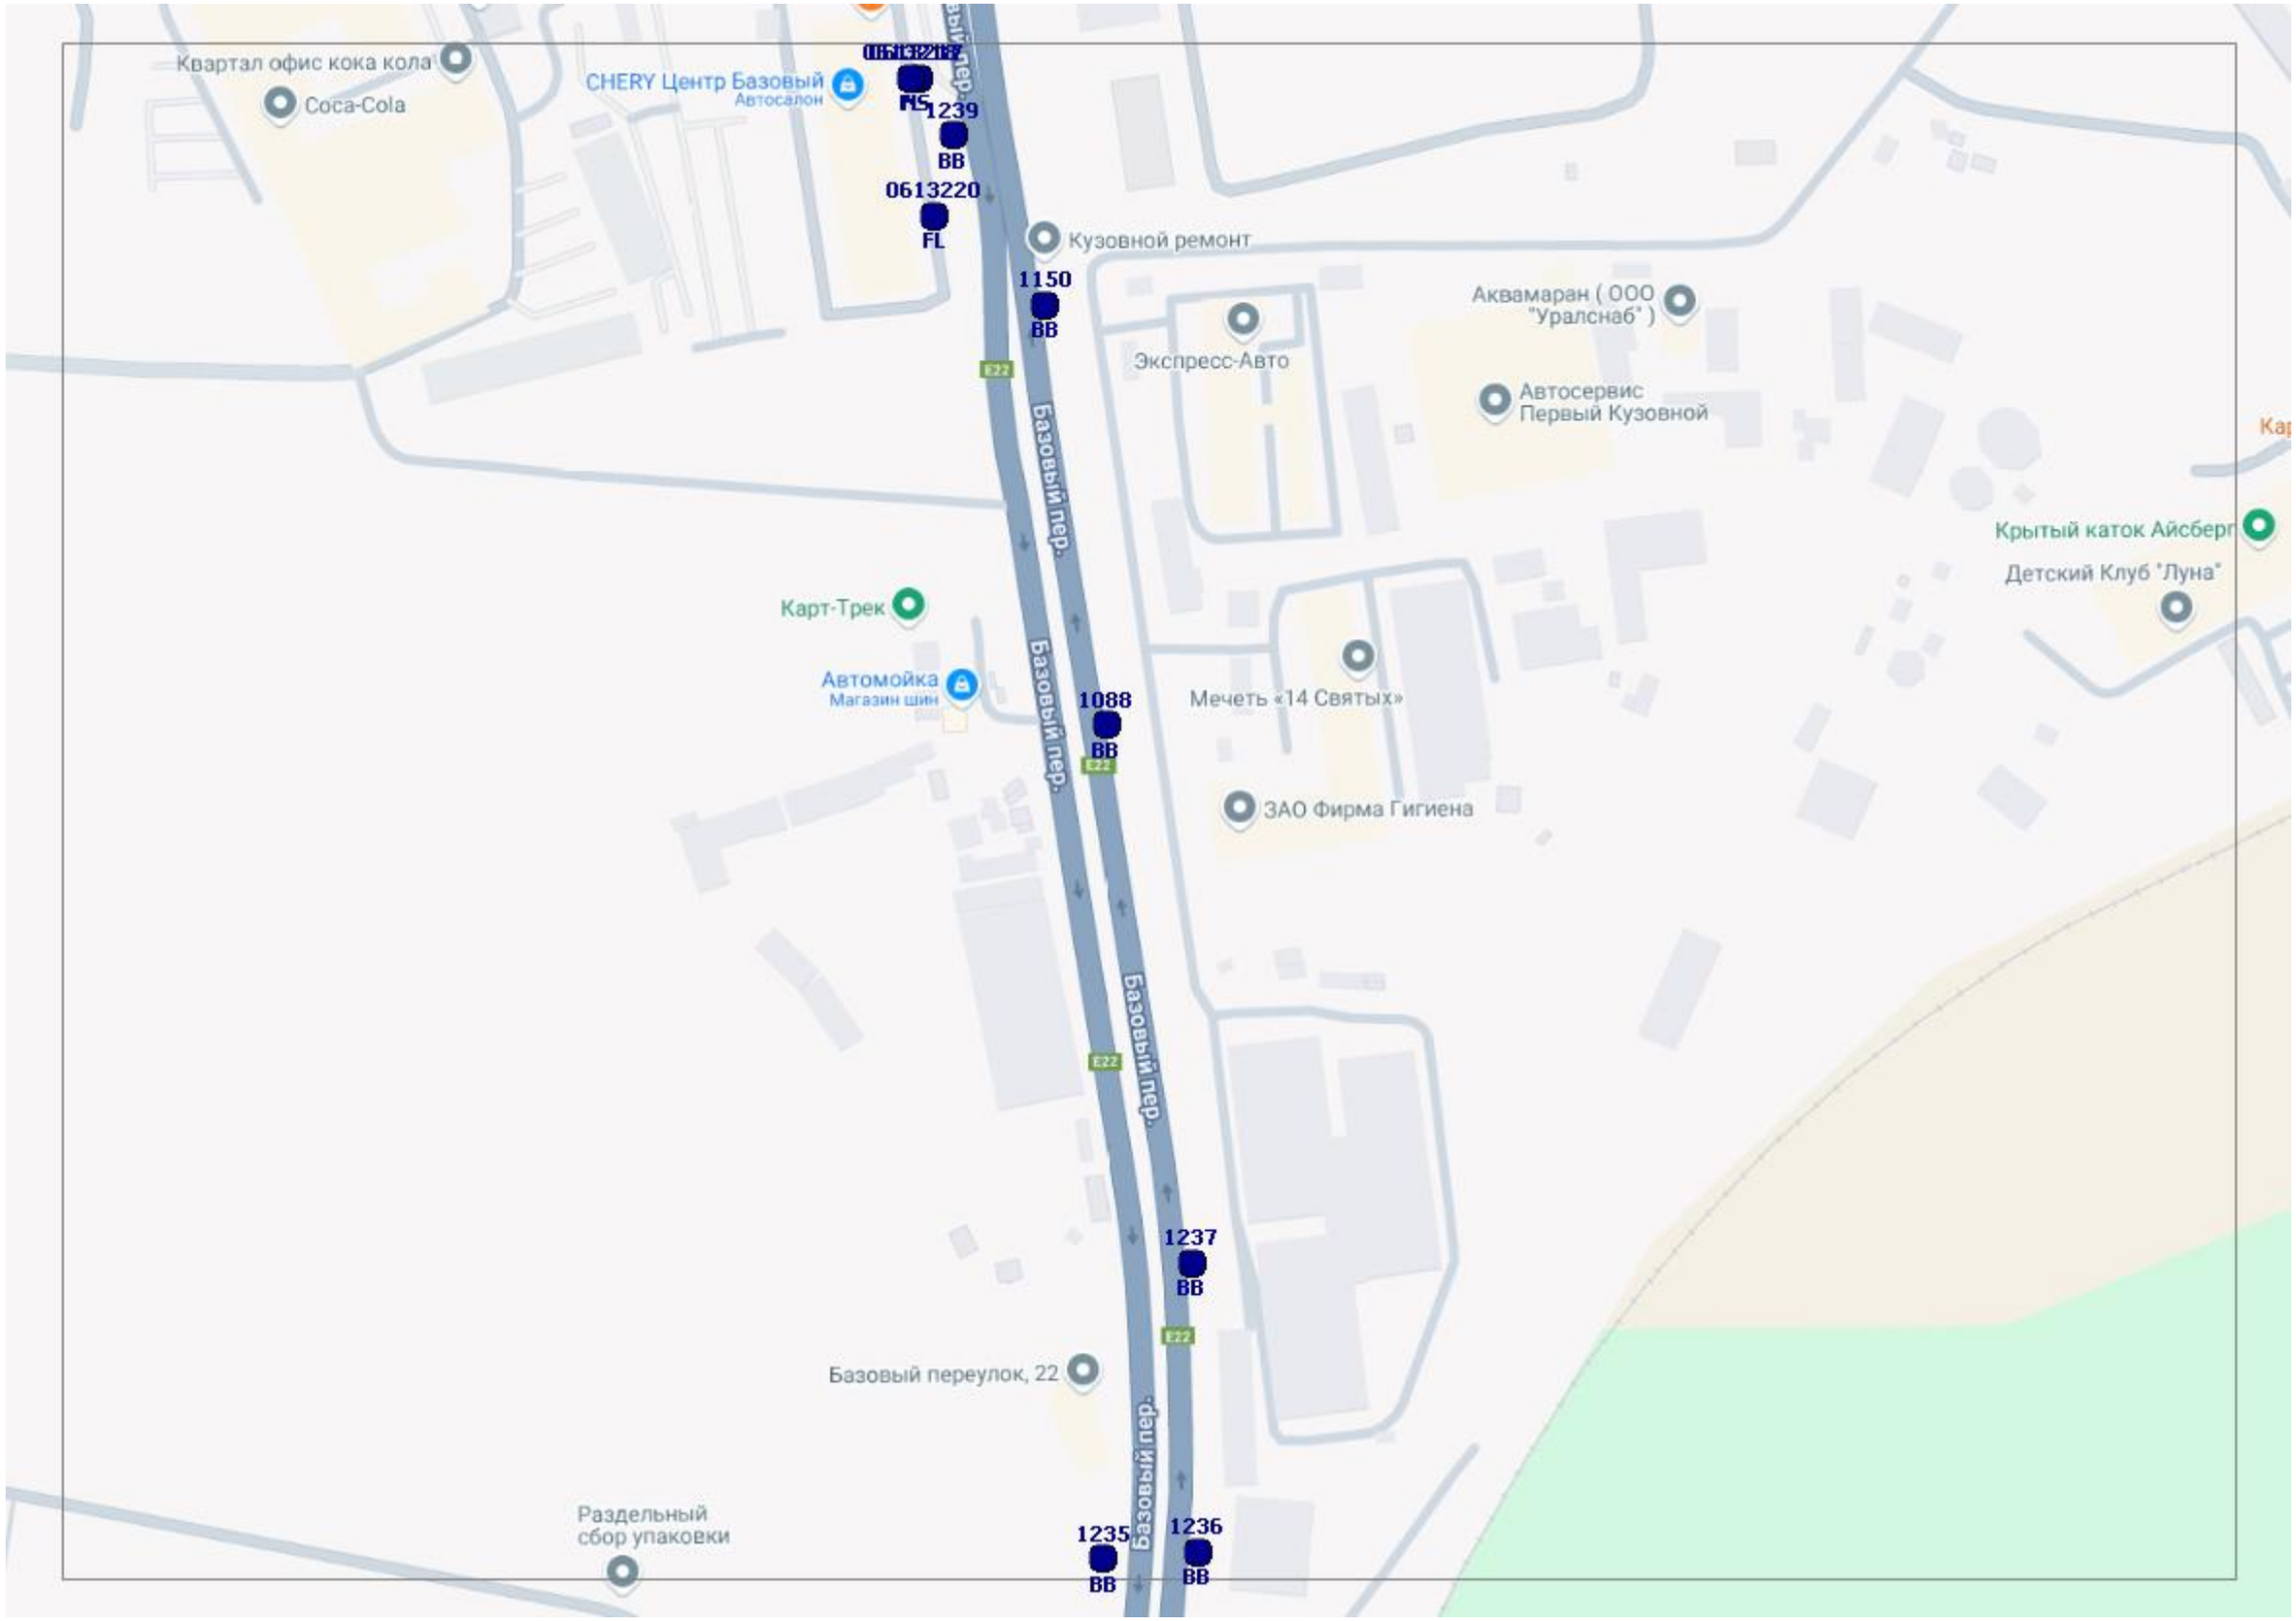
Квартал офис кока кола
Coca-Cola
CHERY Центр Базовый
Автосалон
0613218
NS
1239
BB
0613220
FL
Кузовной ремонт
1150
BB
Аквамаран (ООО "Уралснаб")
Экспресс-Авто
Автосервис Первый Кузовной
Крытый каток Айсберг
Детский Клуб "Луна"
Базовый пер.
E22
Карт-Трек
Автомойка
Магазин шин
1088
BB
Мечеть «14 Святых»
ЗАО Фирма Гигиена
1237
BB
Базовый переулок, 22
Раздельный сбор упаковки
1235
BB
1236
BB

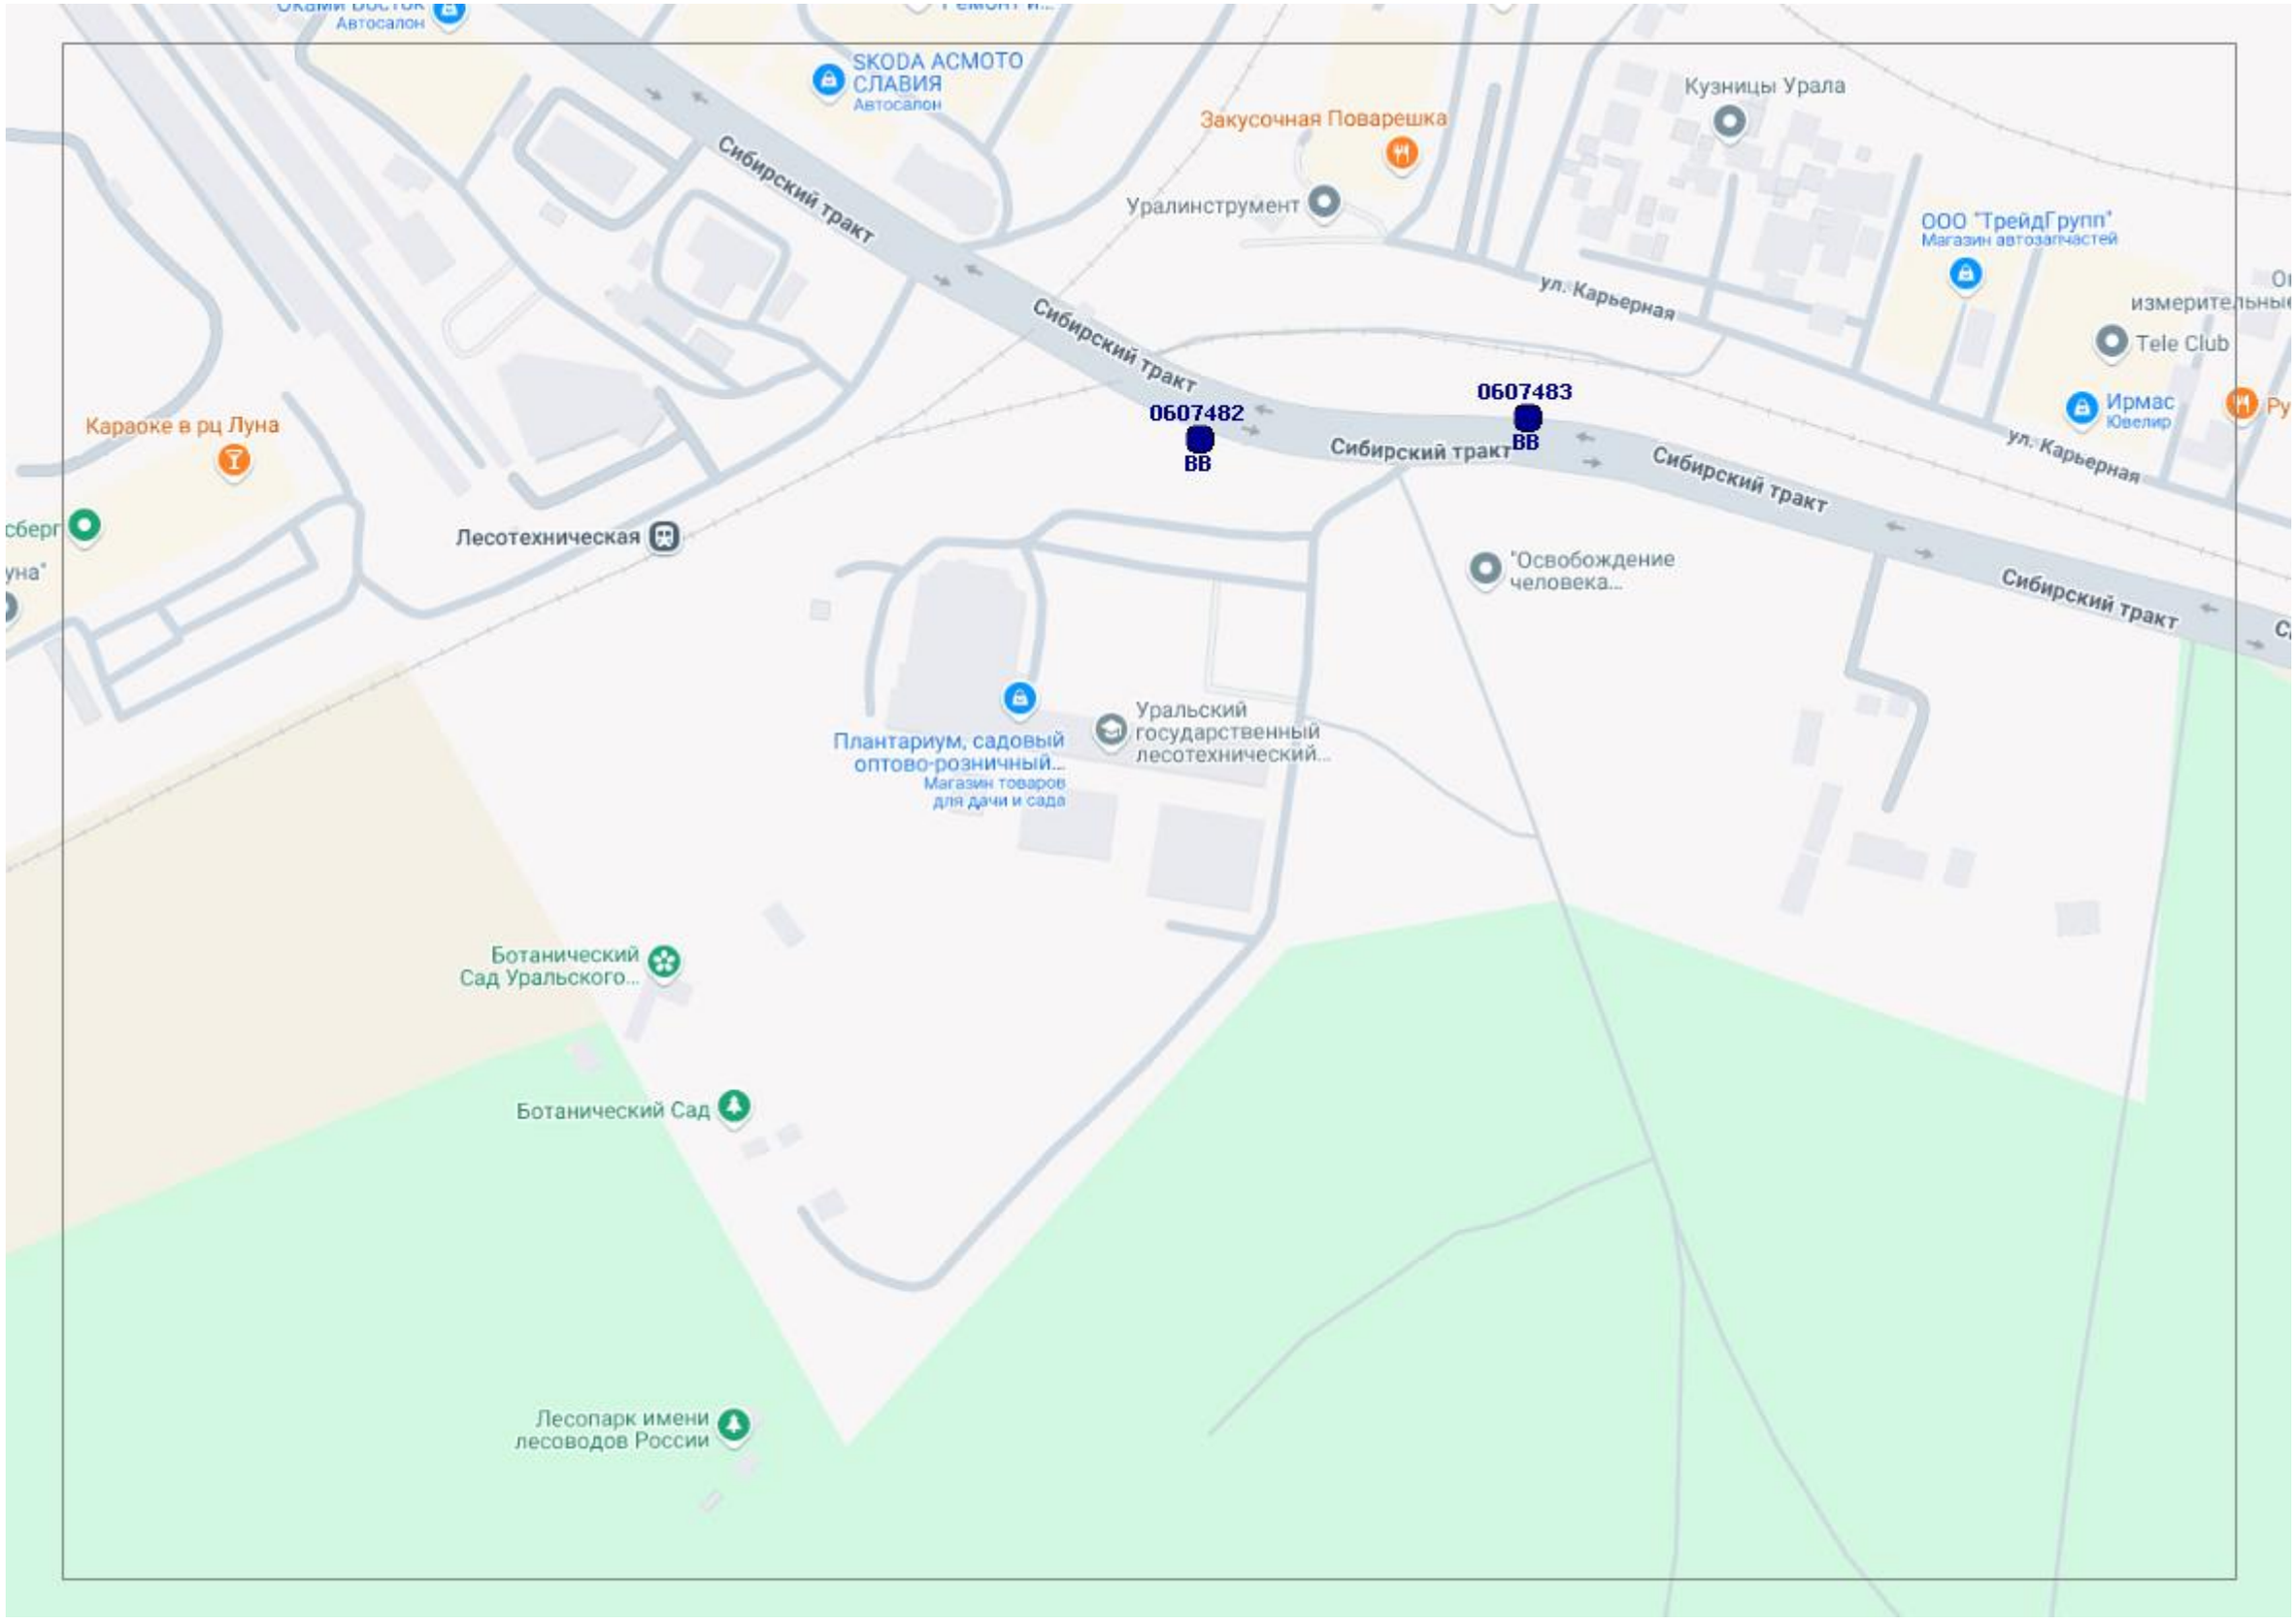
SKODA ACMOTO СЛАВИЯ
Автосалон
Сибирский тракт
Закусочная Поварешка
Кузницы Урала
Уралинструмент
ООО "ТрейдГрупп"
Магазин автозапчастей
ул. Карьерная
Tele Club
Ирмас
Ювелир
0607482
ВВ
0607483
ВВ
Караоке в рц Луна
Лесотехническая
"Освобождение человека...
Плантариум, садовый оптово-розничный...
Магазин товаров для дачи и сада
Уральский государственный лесотехнический...
Ботанический Сад Уральского...
Ботанический Сад
Лесопарк имени лесоводов России

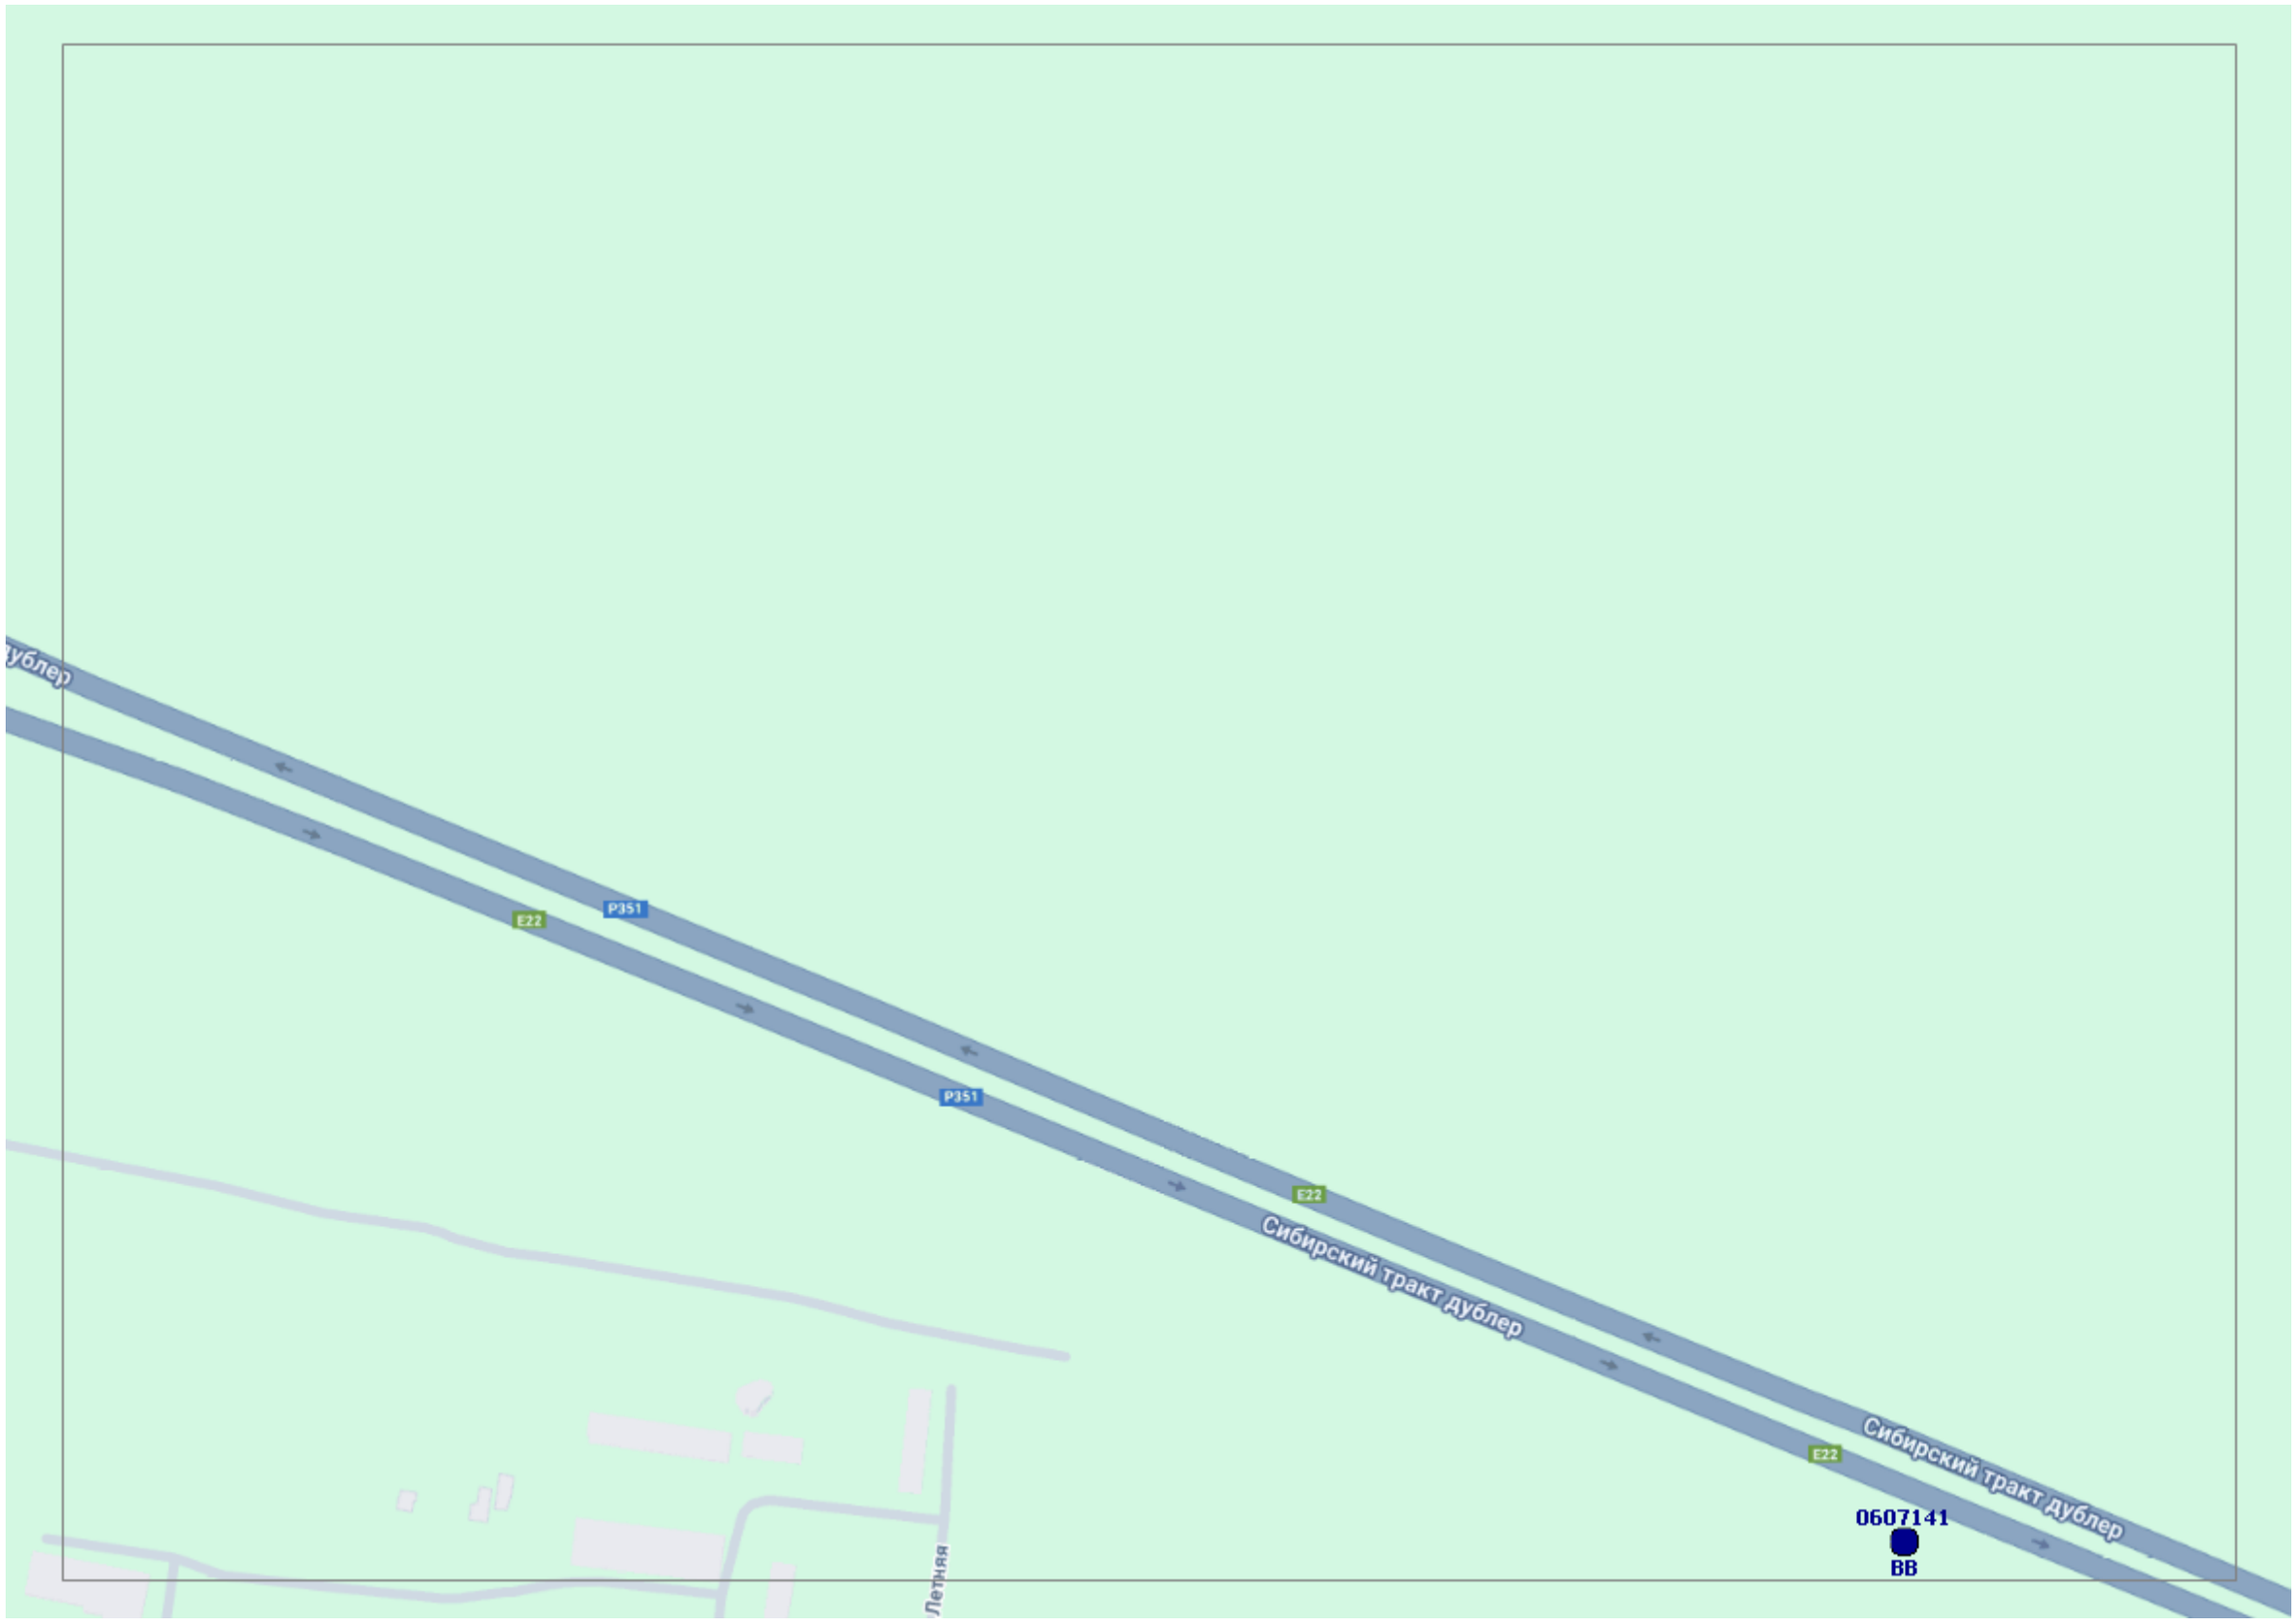
Сибирский тракт дублер
Р351
Е22
Р351
Е22
Сибирский тракт дублер
Е22
Сибирский тракт дублер
0607141
ВВ
Летняя

Стройматериалы
ЕКАД
АГЗС 12-ый
ЕКАД
ЕКАД
0907100
ВВ
ЕКАД
ЕКАД
090727
ВВ
090799
ВВ
ЕКАД
ЕКАД

186
ВВ
0307422
ВВ
0307704
ВВ
0307561
ВВ
030740
ВВ
Светлореченская ул.
Банкомат СберБанк
Кировский
Шампурико
Монетка
BOOKINGCAT, отель для домашних...
ул. Анатолия Муранова
ул. Соболева
Сибирь
Аврора
Пятерочка
МБДОУ - детский сад № 72
WILLPOWER
Dream Fit
Izba Izobiliya
Торговый центр
Ярче!
5 военный клинический госпиталь Войск...
Свердловский областной...
Уральский областной центр хирургии...
Парикмахерская ИП Устинова Е.В

Согрей Авто
Светлореченская ул.
0307457
ВВ
АНЬ-ГАЗ АЗС
Макс
0407456
ВВ
ул. Анатолия Муранова
0307700
ВВ
0307699
ВВ
E22

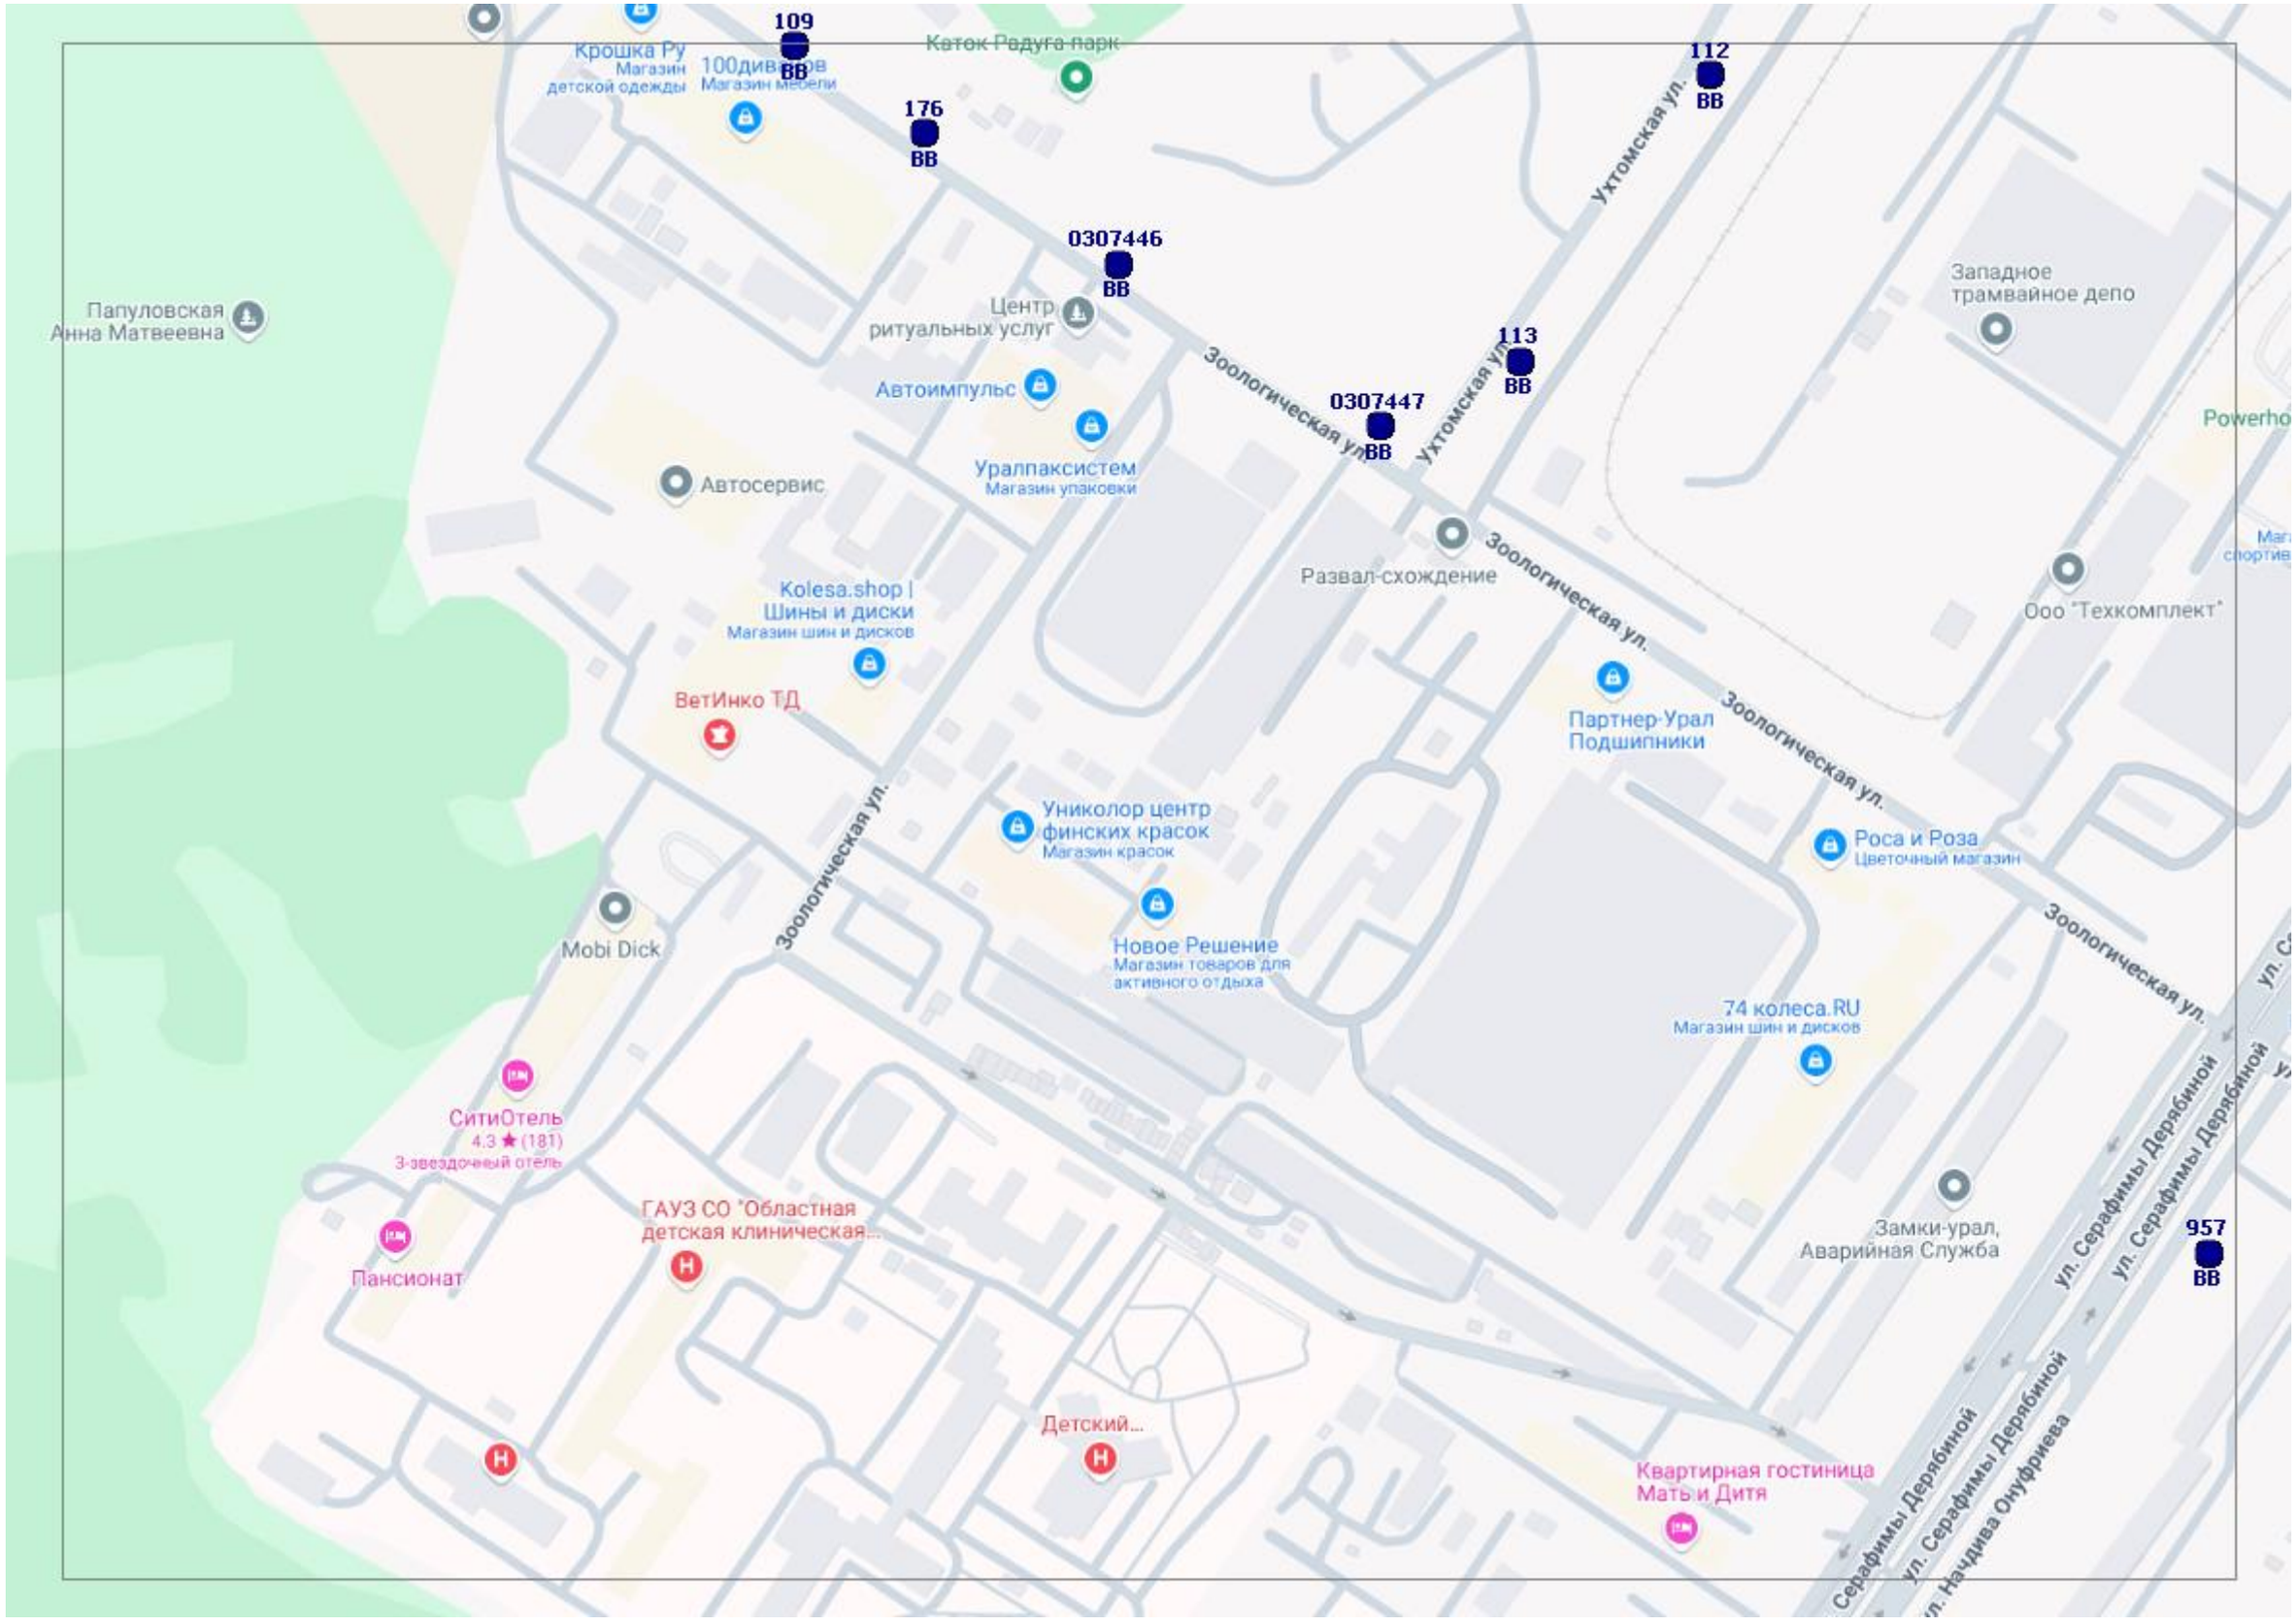
109
ВВ
176
ВВ
0307446
ВВ
0307447
ВВ
112
ВВ
113
ВВ
957
ВВ
Крошка Ру
Магазин детской одежды
100дивано
Магазин мебели
Каток Радуга парк
Папуловская Анна Матвеевна
Центр ритуальных услуг
Автоимпульс
Уралпаксистем
Магазин упаковки
Автосервис
Ухтомская ул.
Зоологическая ул.
Развал-схождение
Западное трамвайное депо
Powerho
Ооо "Техкомплект"
Kolesa.shop | Шины и диски
Магазин шин и дисков
ВетИнко ТД
Партнер-Урал Подшипники
Уникolor центр финских красок
Магазин красок
Роса и Роза
Цветочный магазин
Новое Решение
Магазин товаров для активного отдыха
Mobi Dick
74 колеса.RU
Магазин шин и дисков
СитиОтель
4.3 ★ (181)
3-звездочный отель
Пансионат
ГАУЗ СО "Областная детская клиническая...
Замки-урал, Аварийная Служба
Детский...
Квартирная гостиница Мать и Дитя
ул. Серафимы Дерябиной
ул. Начдива Онуфриева

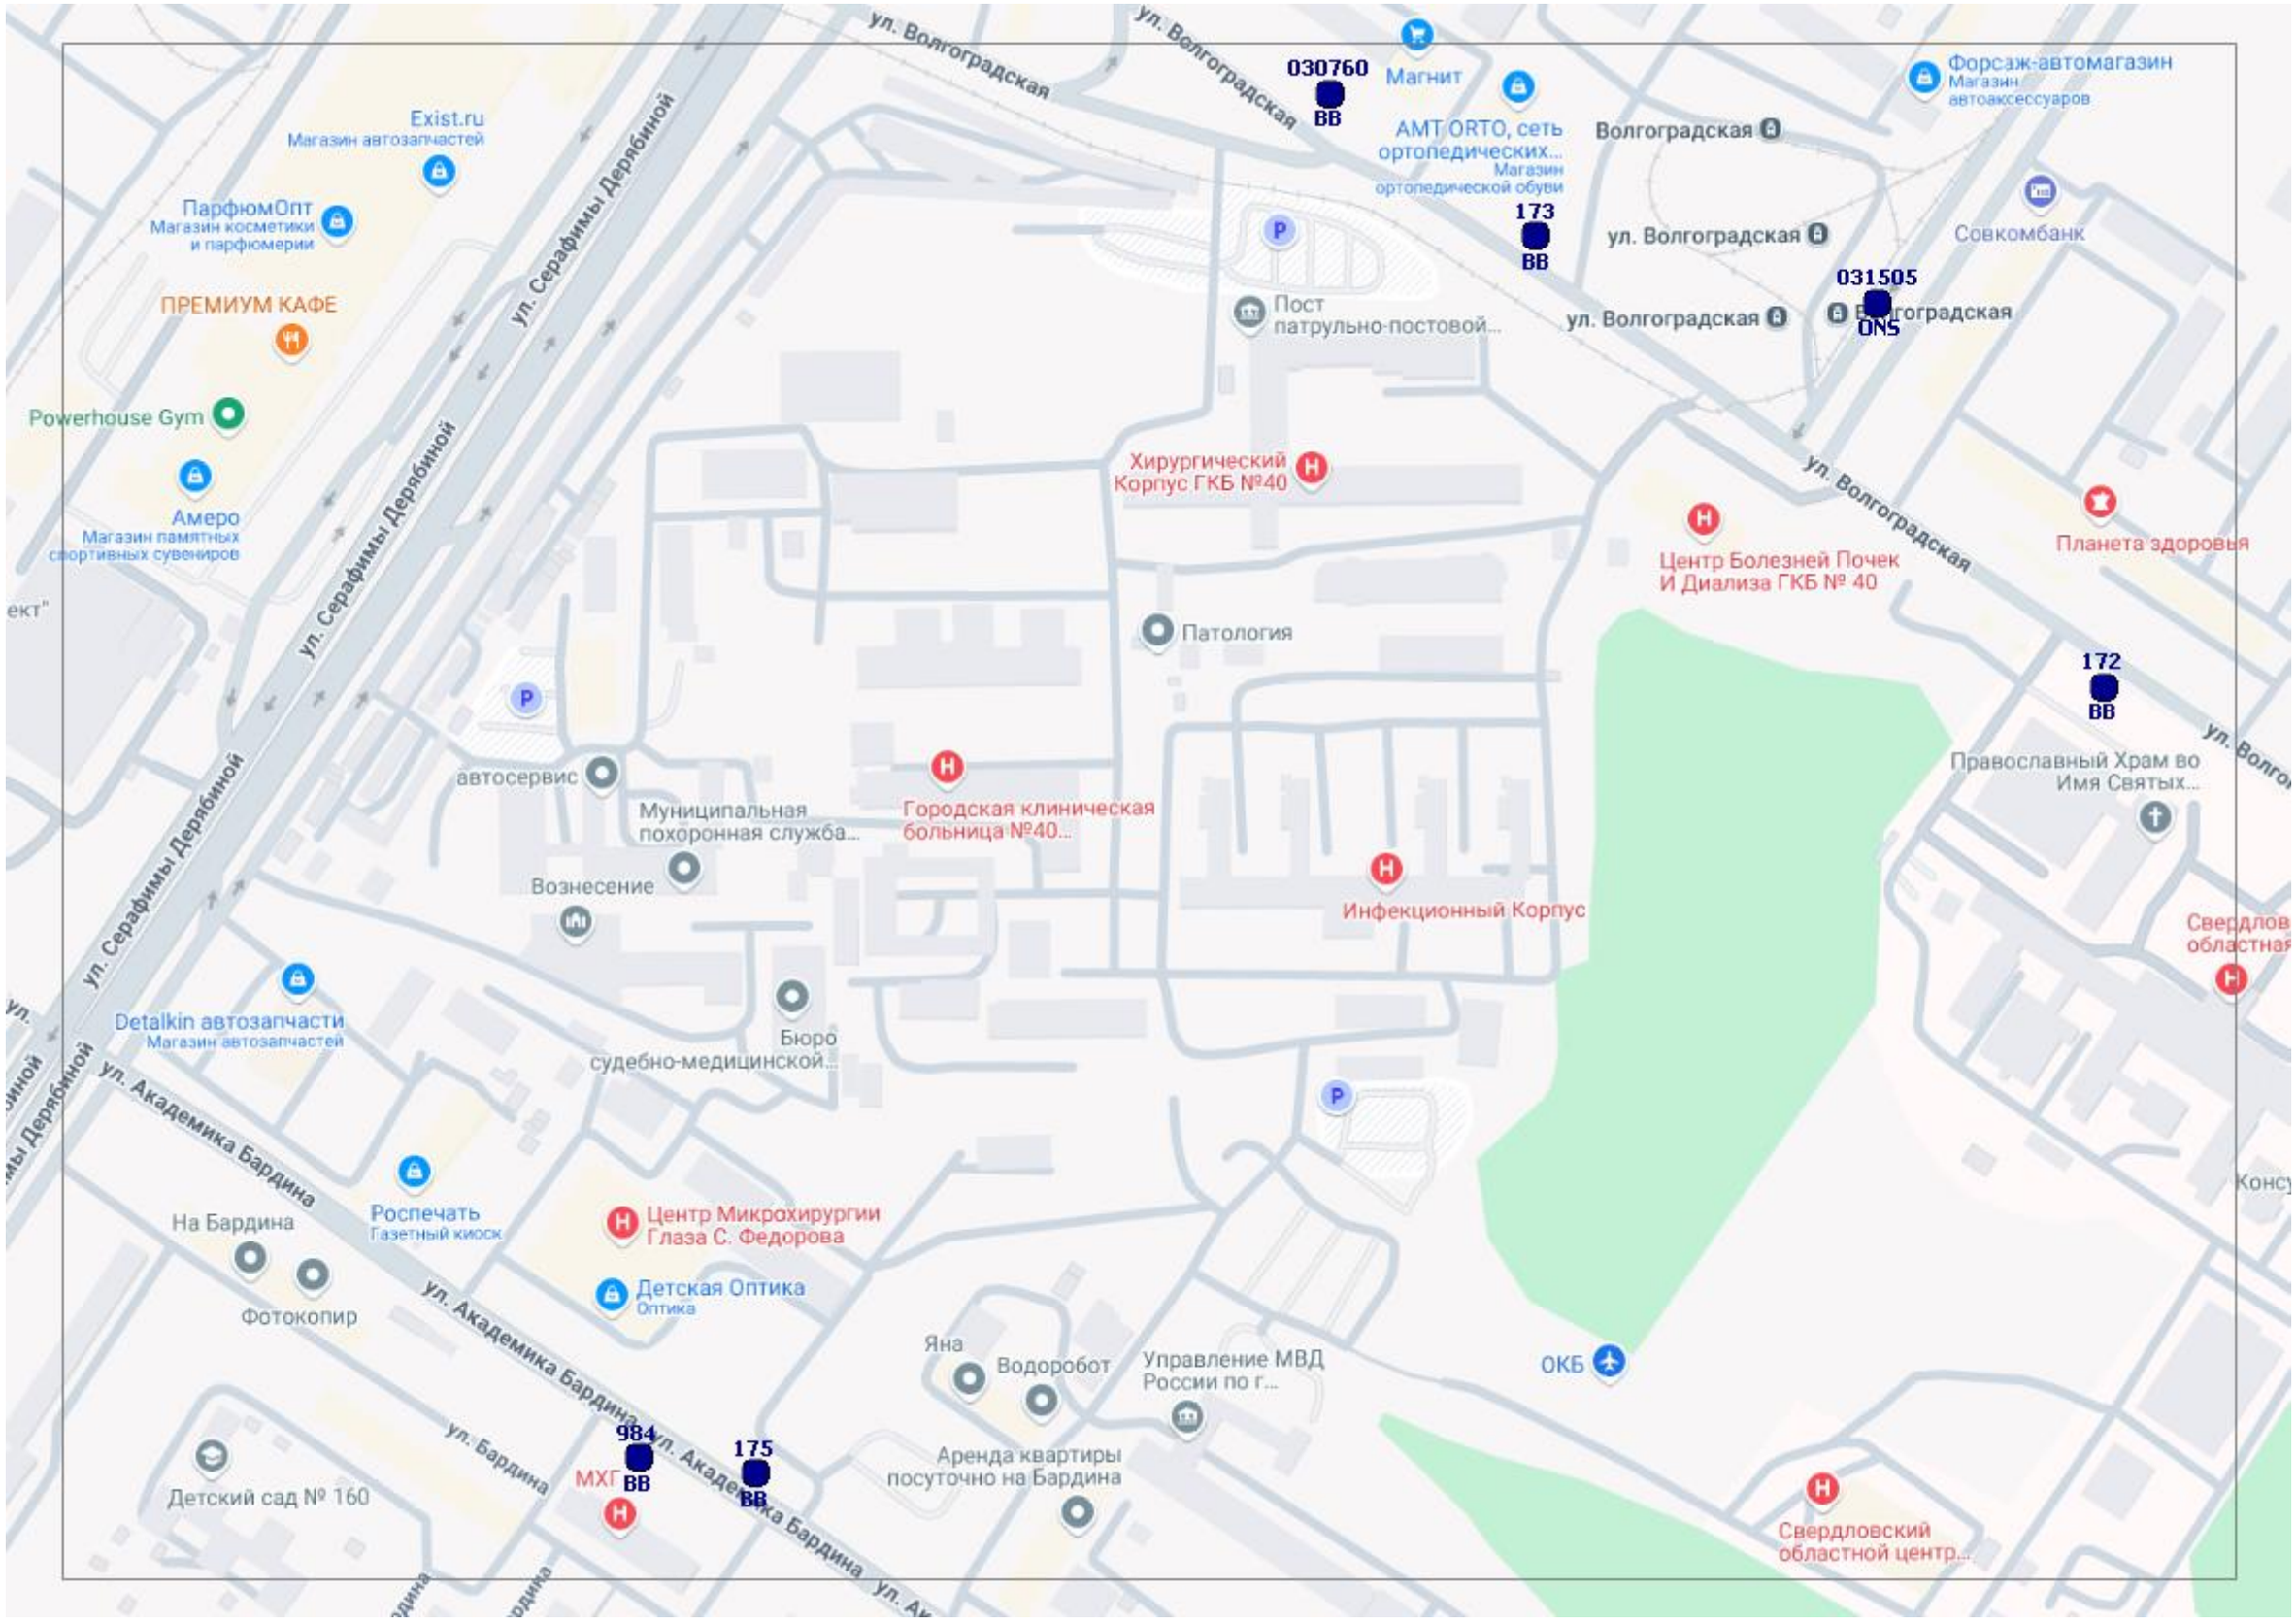
ул. Волгоградская
ул. Волгоградская
030760
ВВ
Магнит
Форсаж-автомагазин
Магазин автоаксессуаров
Exist.ru
Магазин автозапчастей
ул. Серафимы Дерябиной
АМТ ORTO, сеть ортопедических...
Магазин ортопедической обуви
Волгоградская
ПарфюмОпт
Магазин косметики и парфюмерии
173
ВВ
ул. Волгоградская
Совкомбанк
031505
ONS
ПРЕМИУМ КАФЕ
Пост патрульно-постовой...
ул. Волгоградская
Волгоградская
Powerhouse Gym
Хирургический Корпус ГКБ №40
ул. Волгоградская
Амеро
Магазин памятных спортивных сувениров
Центр Болезней Почек И Диализа ГКБ № 40
Планета здоровья
Патология
172
ВВ
автосервис
Муниципальная похоронная служба...
Городская клиническая больница №40...
Православный Храм во Имя Святых...
Вознесение
Инфекционный Корпус
Свердлов областная
Detalkin автозапчасти
Магазин автозапчастей
ул. Академика Бардина
Бюро судебно-медицинской...
Роспечать
Газетный киоск
Центр Микрохирургии Глаза С. Федорова
На Бардина
Детская Оптика
Оптика
Фотокопир
Яна
Водоробот
Управление МВД России по г...
ОКБ
984
ВВ
175
ВВ
ул. Бардина
МХГ
Аренда квартиры посуточно на Бардина
Детский сад № 160
Свердловский областной центр...

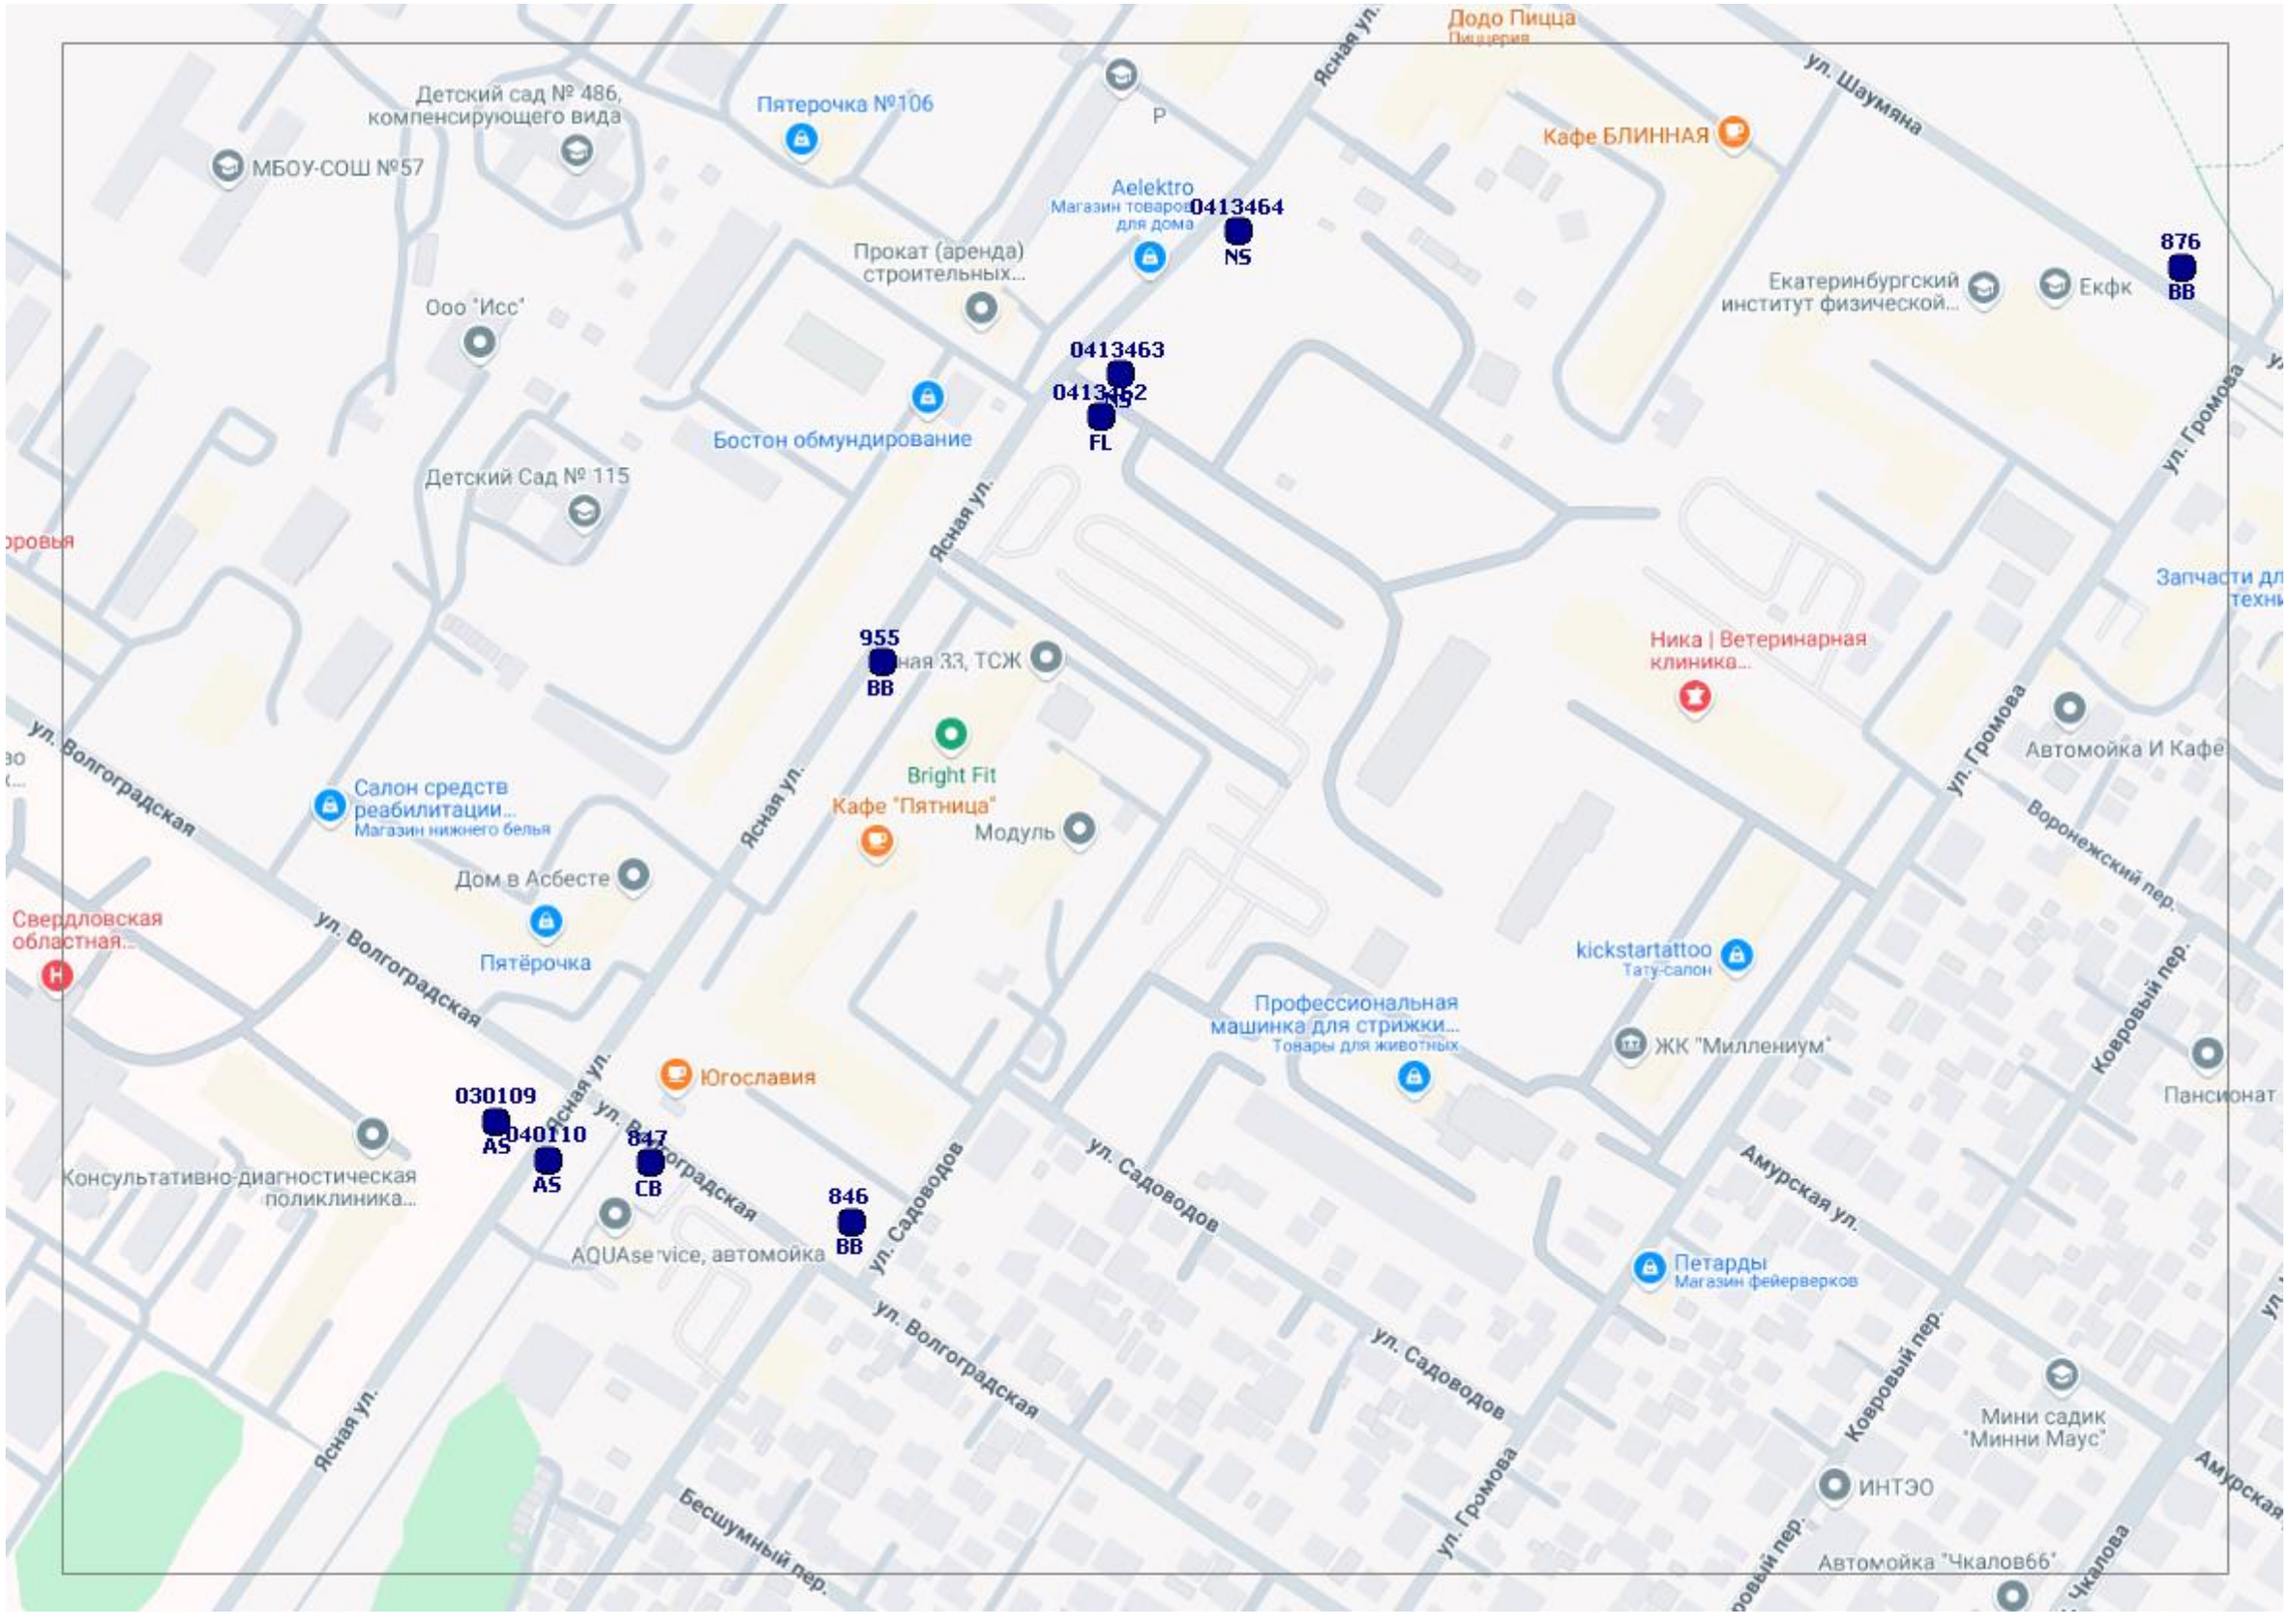
Додо Пицца
Пиццерия
Ясная ул.
ул. Шаумяна
Детский сад № 486, компенсирующего вида
Пятерочка №106
Р
МБОУ-СОШ №57
Кафе БЛИННАЯ
Aelektro
Магазин товаров для дома
0413464
N5
Прокат (аренда) строительных...
Ооо "Исс"
Екатеринбургский институт физической...
Екфк
876
BB
0413463
0413462
FL
Бостон обмундирование
Детский Сад № 115
ул. Громова
Запчасти дл техни
955
BB
Ника | Ветеринарная клиника...
ул. Волгоградская
Автомойка И Кафе
Bright Fit
Кафе "Пятница"
Модуль
Салон средств реабилитации...
Магазин нижнего белья
Дом в Асбесте
Воронежский пер.
Свердловская областная...
Пятёрочка
kickstartattoo
Тату-салон
Профессиональная машинка для стрижки...
Товары для животных
ЖК "Миллениум"
Ковровый пер.
Пансионат
030109
AS
040110
AS
847
CB
Югославия
Консультативно-диагностическая поликлиника...
846
BB
ул. Садоводов
AQUAservice, автомойка
Амурская ул.
Петарды
Магазин фейерверков
Мини садик "Минни Маус"
ИНТЭО
Автомойка "Чкалов66"
Бесшумный пер.

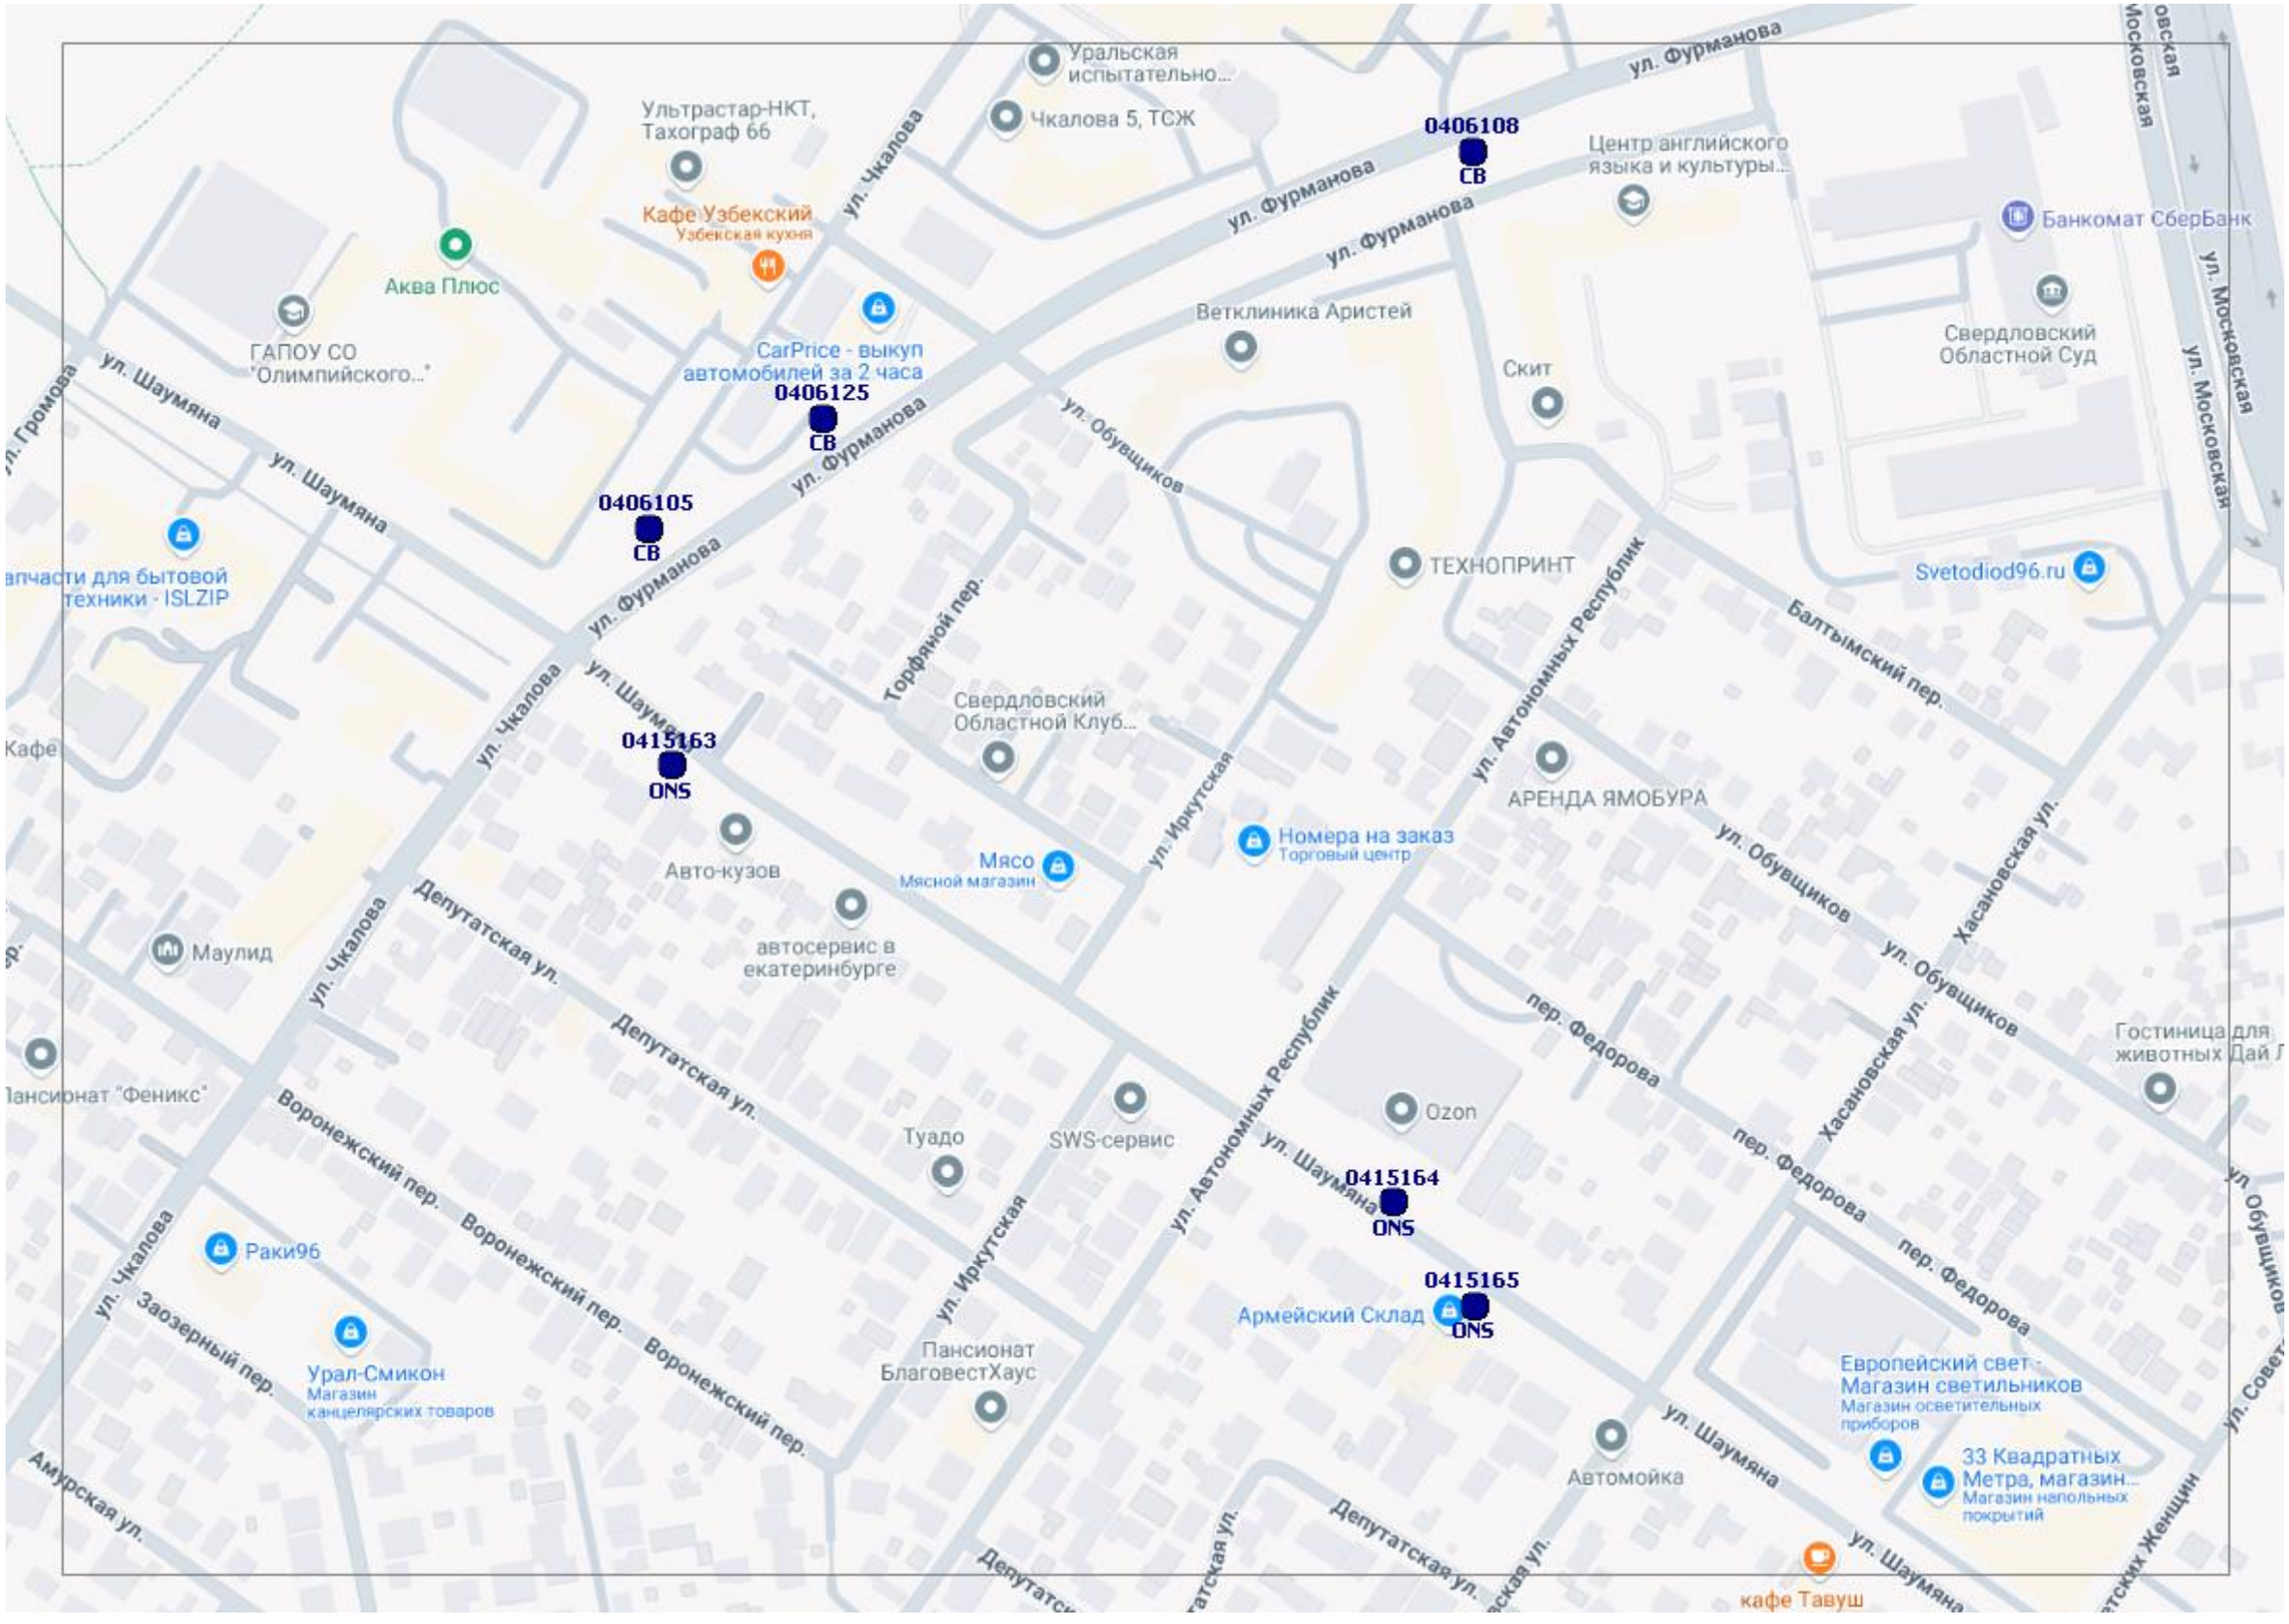
0406108
СВ
0406125
СВ
0406105
СВ
0415163
ONS
0415164
ONS
0415165
ONS
ул. Фурманова
ул. Чкалова
ул. Шаумяна
ул. Обувщиков
ул. Автономных Республик
ул. Иркутская
ул. Московская
Торфяной пер.
Балтымский пер.
Депутатская ул.
Воронежский пер.
Заозерный пер.
Амурская ул.
пер. Федорова
Хасановская ул.
Ультрастар-НКТ, Тахограф 66
Уральская испытательно...
Чкалова 5, ТСЖ
Кафе Узбекский
Узбекская кухня
Аква Плюс
ГАПОУ СО "Олимпийского..."
CarPrice - выкуп автомобилей за 2 часа
Ветклиника Аристей
Центр английского языка и культуры...
Банкомат СберБанк
Свердловский Областной Суд
Скит
ТЕХНОПРИНТ
Svetodiod96.ru
Свердловский Областной Клуб...
АРЕНДА ЯМОБУРА
Авто-кузов
Мясо
Мясной магазин
автосервис в екатеринбурге
Номера на заказ
Торговый центр
Маулид
Пансионат "Феникс"
Туадо
SWS-сервис
Ozon
Раки96
Урал-Смикон
Магазин канцелярских товаров
Пансионат БлаговестХаус
Армейский Склад
Автомойка
Европейский свет - Магазин светильников
Магазин осветительных приборов
33 Квадратных Метра, магазин...
Магазин напольных покрытий
кафе Тавуш
Гостиница для животных Дай Л
запчасти для бытовой техники - ISLZIP

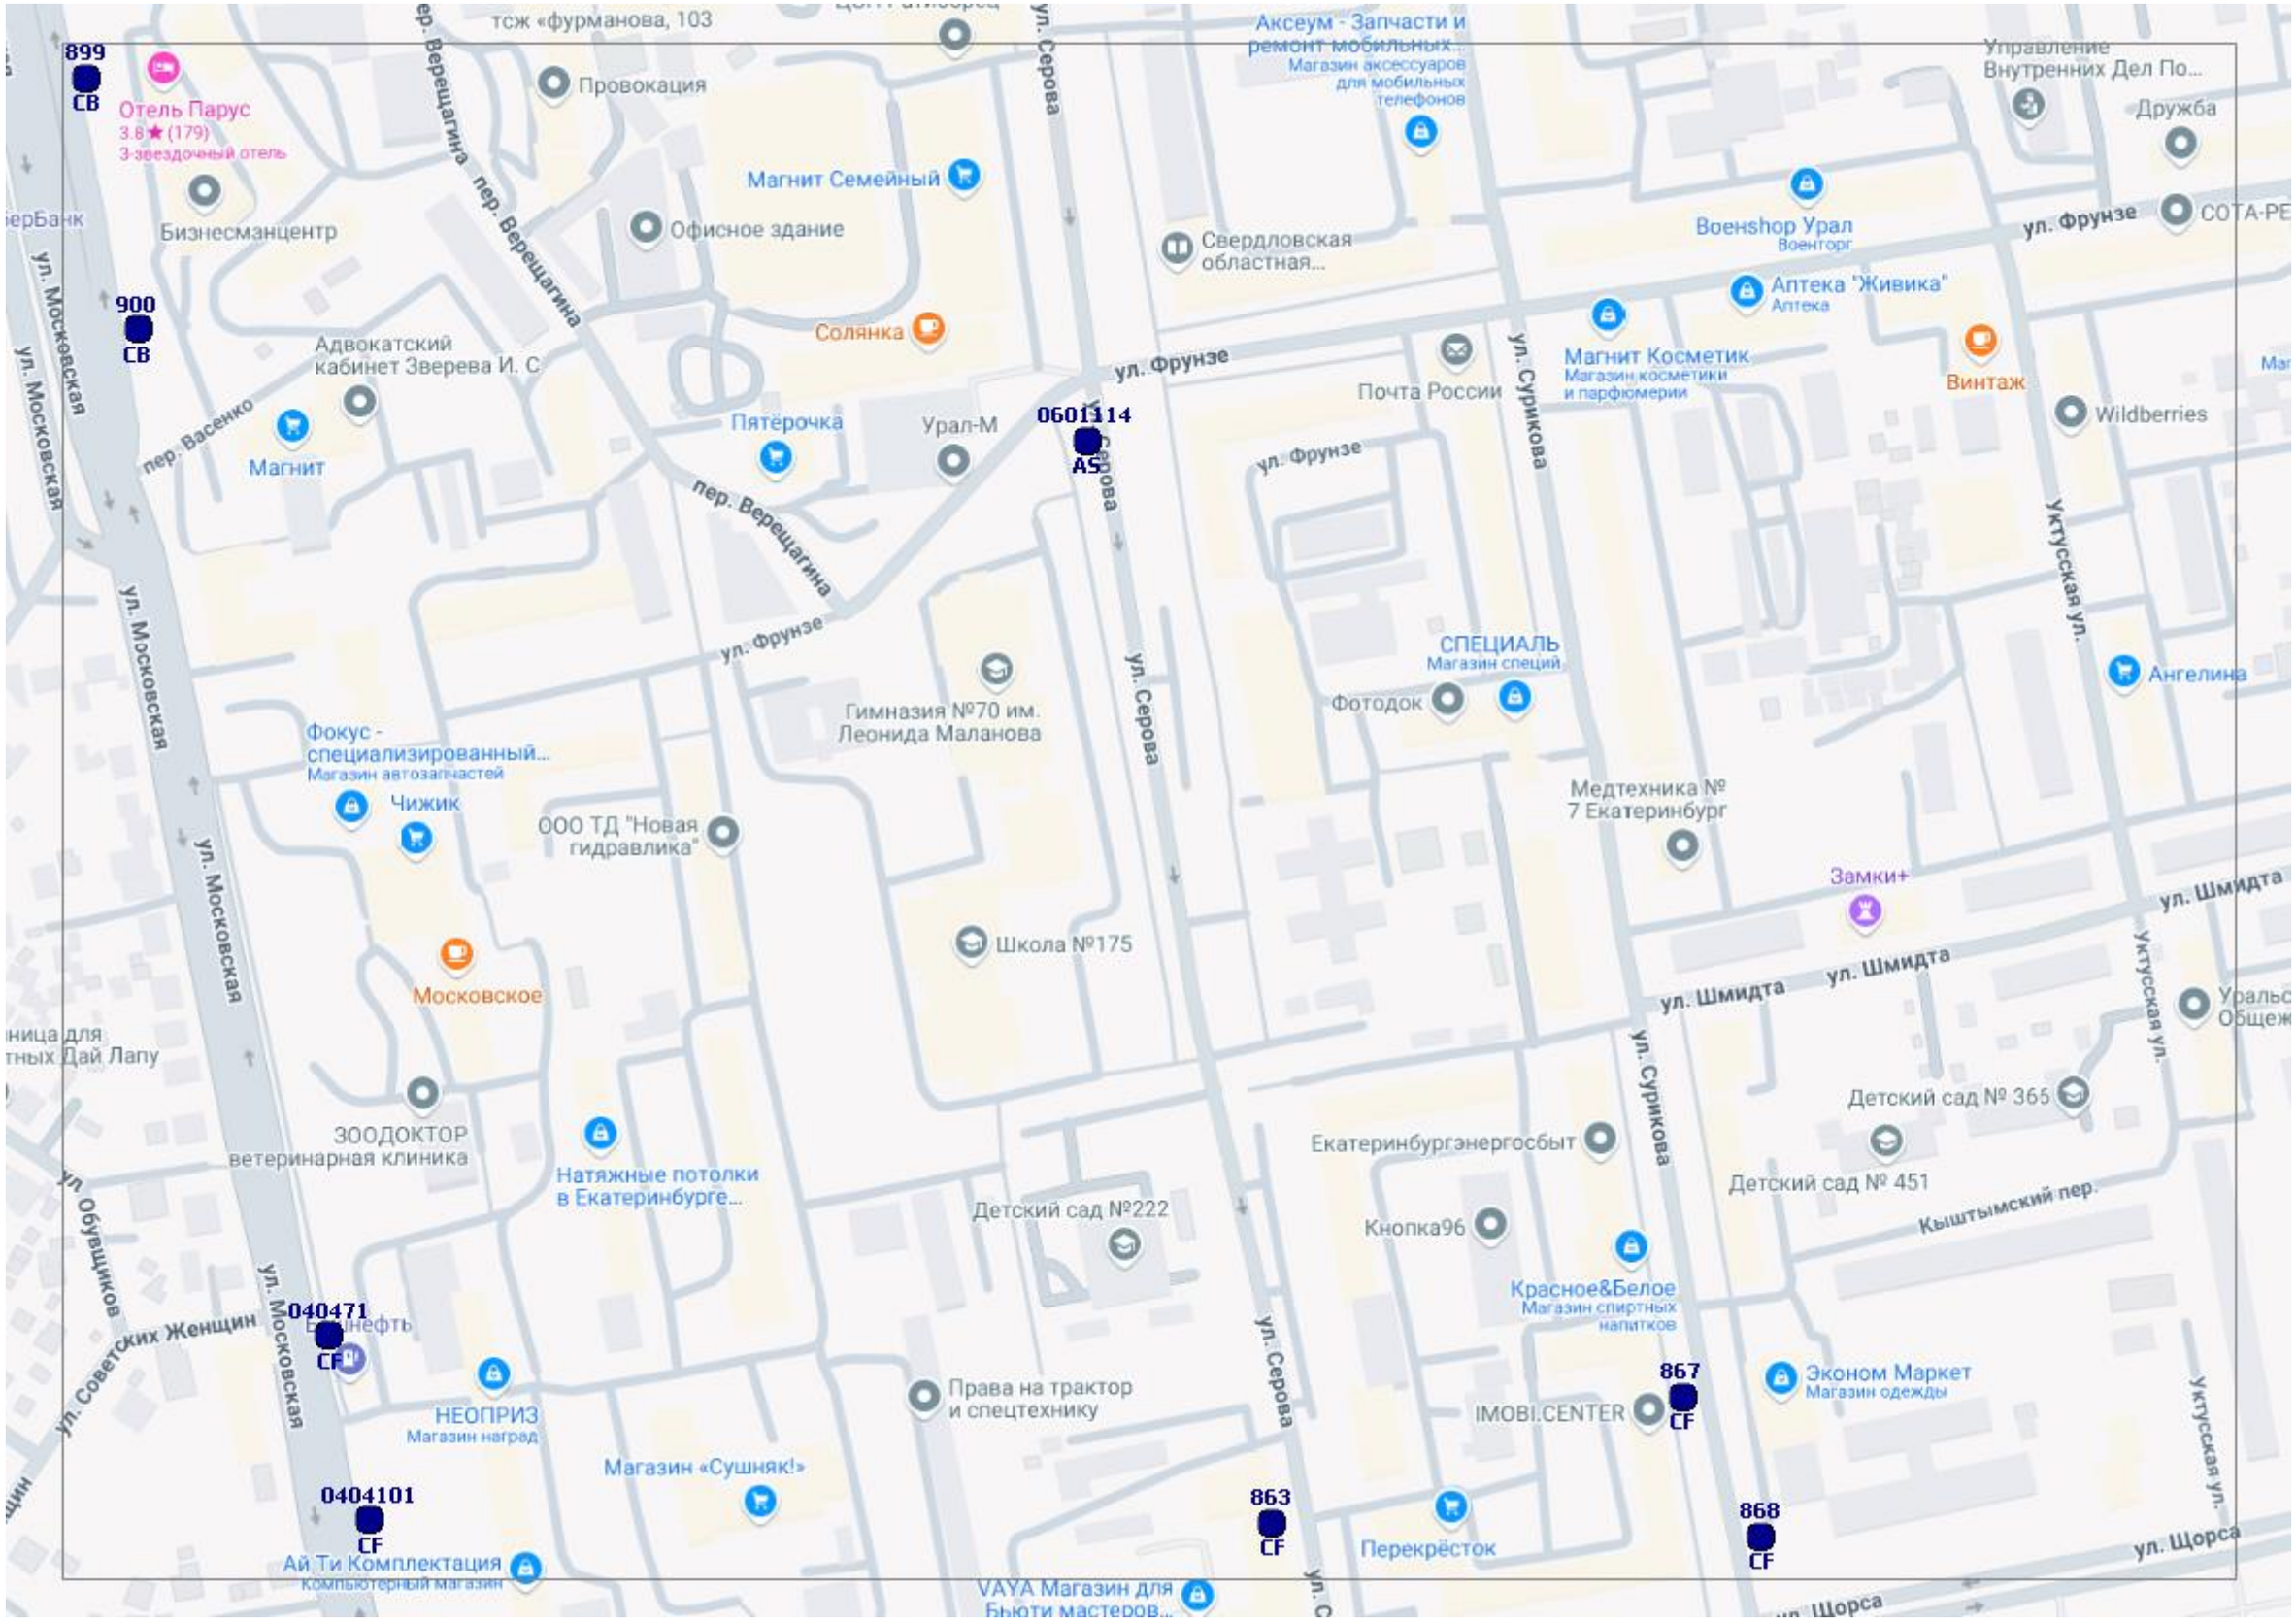
899
СВ
Отель Парус
3.8★ (179)
3-звездочный отель
Бизнесмэнцентр
900
СВ
Адвокатский кабинет Зверева И. С
Магнит
пер. Васенко
ул. Московская
ул. Московская
тсж «фурманова, 103
Провокация
пер. Верещагина
пер. Верещагина
Магнит Семейный
Офисное здание
Солянка
Пятёрочка
Урал-М
пер. Верещагина
ул. Фрунзе
0601114
AS
ул. Серова
Аксеум - Запчасти и ремонт мобильных...
Магазин аксессуаров для мобильных телефонов
Свердловская областная...
ул. Фрунзе
Почта России
ул. Сурикова
Магнит Косметик
Магазин косметики и парфюмерии
Военshop Урал
Военторг
Аптека "Живика"
Аптека
Винтаж
Управление Внутренних Дел По...
Дружба
ул. Фрунзе
Wildberries
Уктусская ул.
СПЕЦИАЛЬ
Магазин специй
Фотодок
Ангелина
Медтехника № 7 Екатеринбург
Замки+
ул. Шмидта
ул. Шмидта
ул. Шмидта
Уктусская ул.
Детский сад № 365
Детский сад № 451
Кыштымский пер.
Екатеринбургэнергосбыт
Кнопка96
Красное&Белое
Магазин спиртных напитков
ул. Сурикова
867
CF
IMOBI.CENTER
Эконом Маркет
Магазин одежды
Перекрёсток
863
CF
868
CF
ул. Щорса
ул. Серова
Гимназия №70 им. Леонида Маланова
Школа №175
Детский сад №222
Права на трактор и спецтехнику
Фокус - специализированный...
Магазин автозапчастей
Чижик
ООО ТД "Новая гидравлика"
Московское
ЗООДОКТОР
ветеринарная клиника
Натяжные потолки в Екатеринбурге...
ул. Обувщиков
ул. Советских Женщин
ул. Московская
040471
CF
НЕОПРИЗ
Магазин наград
Магазин «Сушняк!»
0404101
CF
Ай Ти Комплектация
компьютерный магазин
VAYA Магазин для Бьюти мастеров...

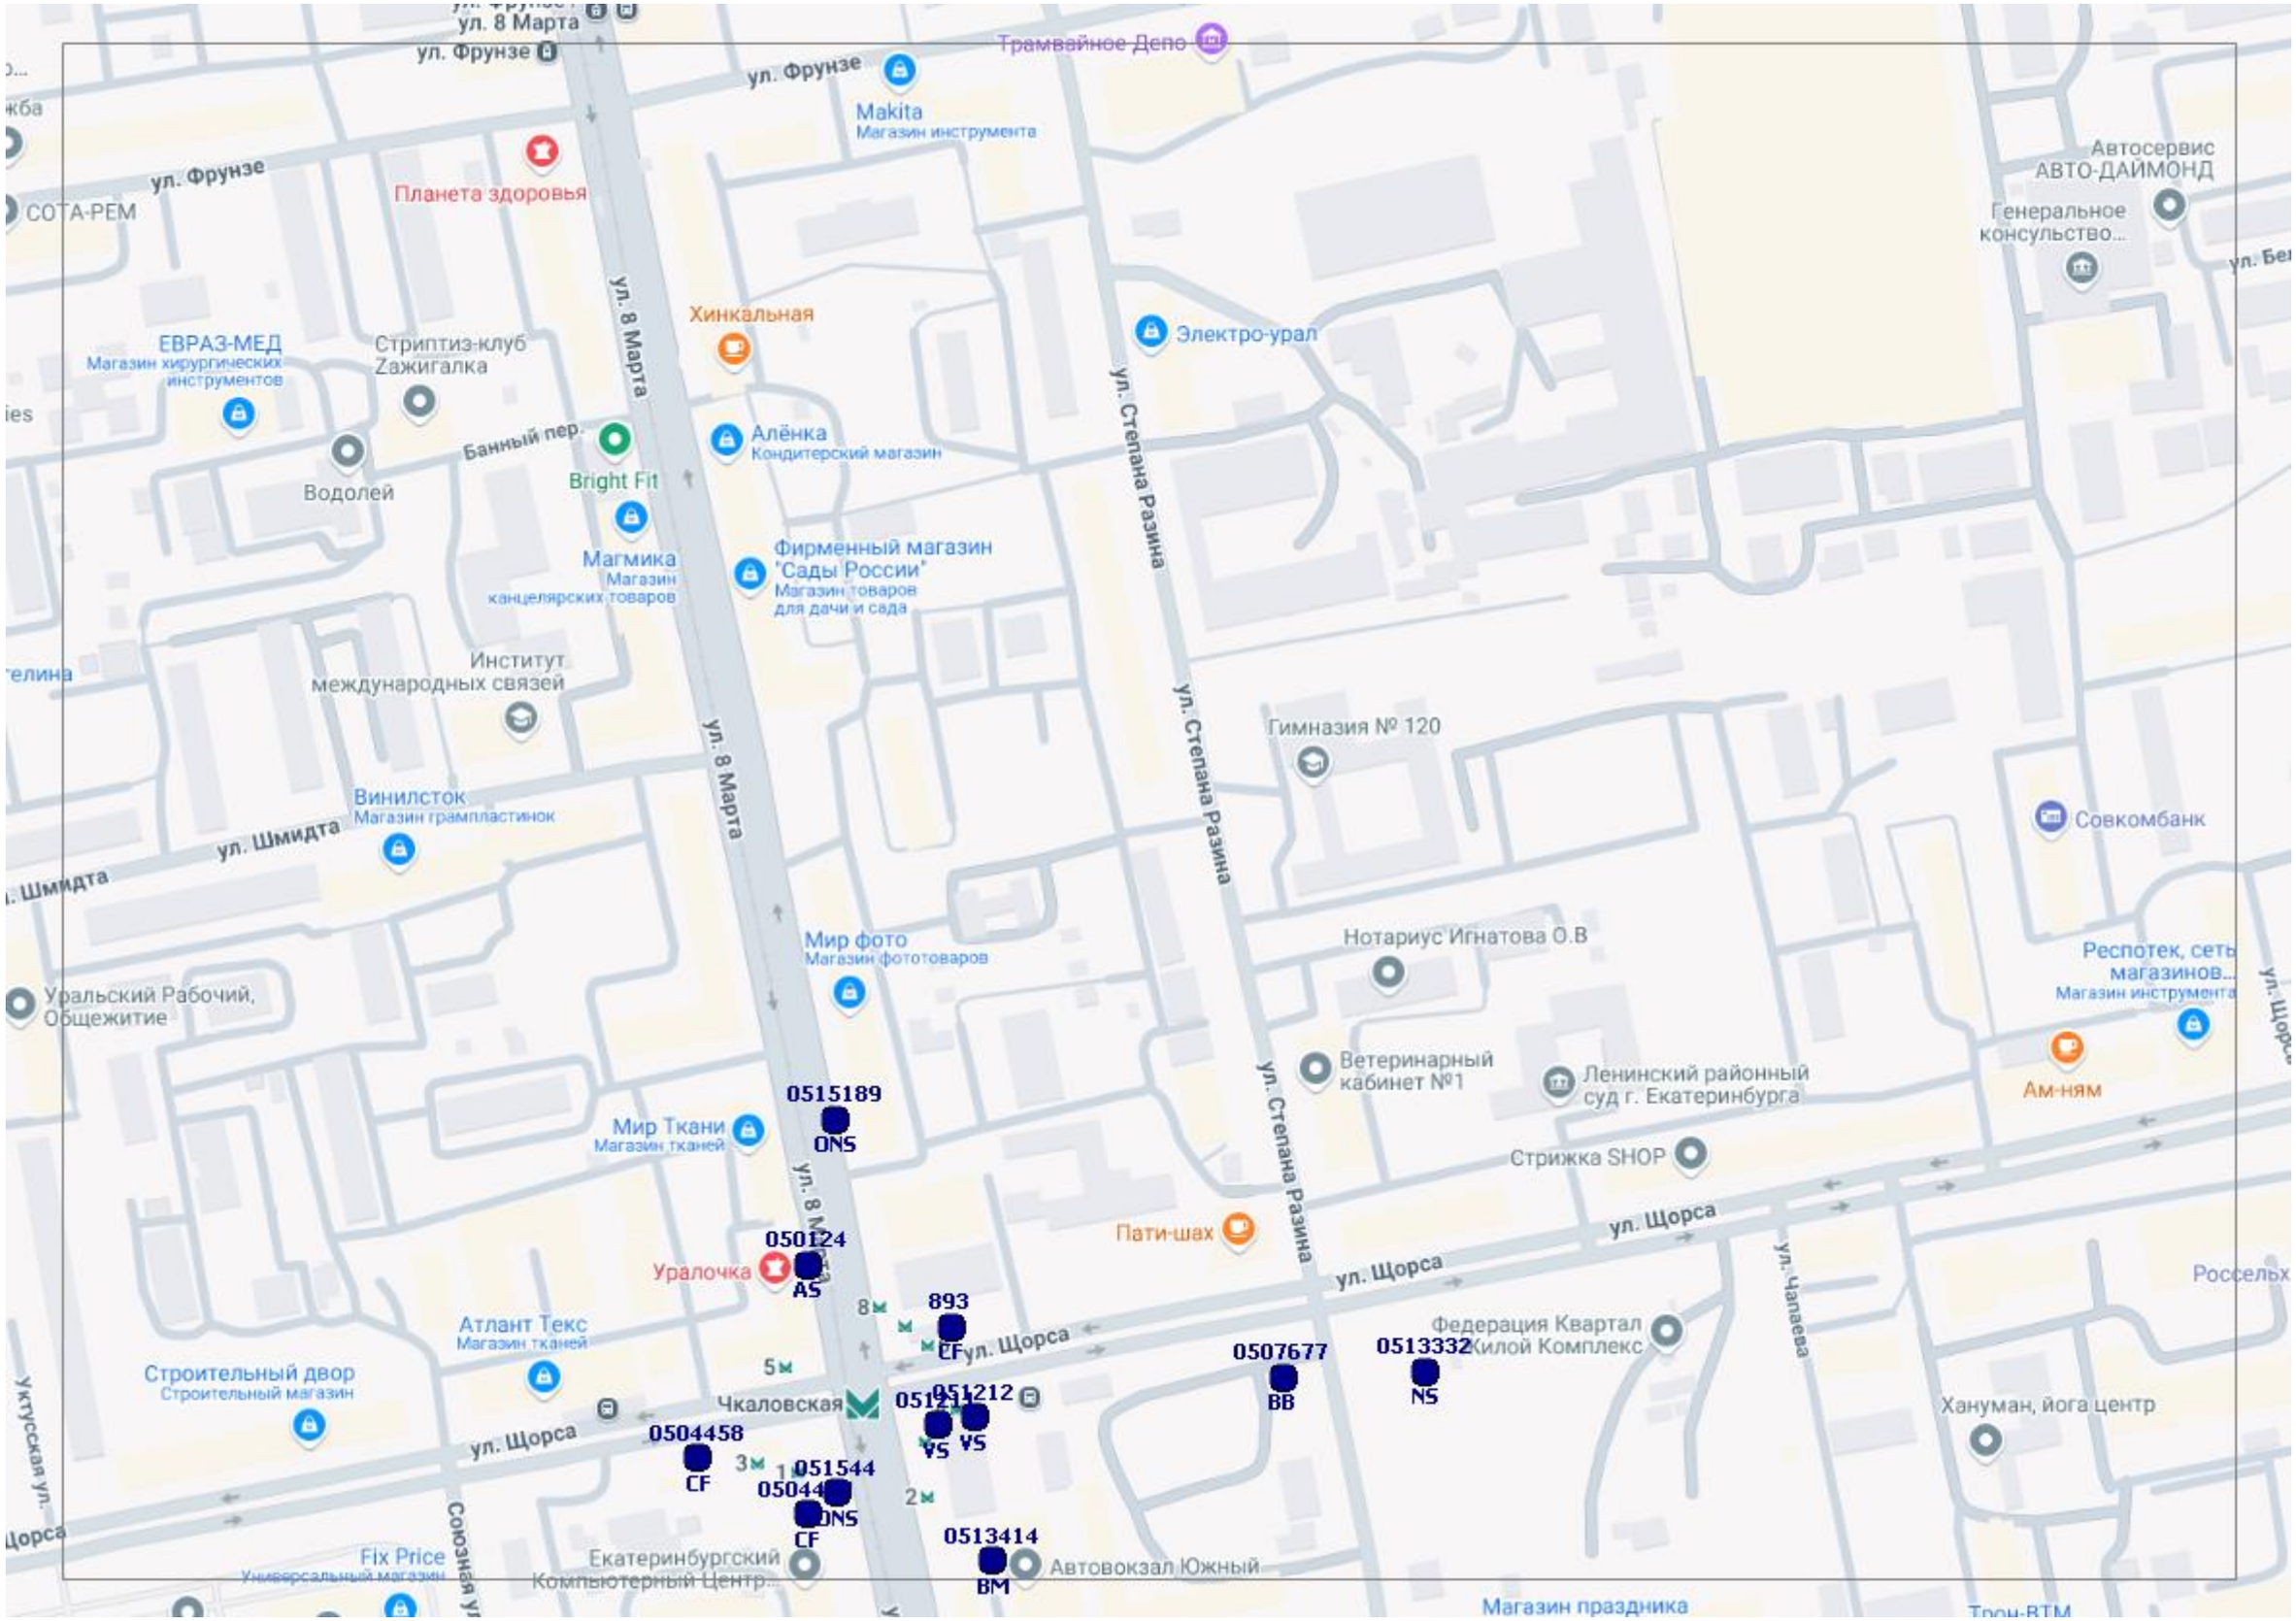
ул. 8 Марта
ул. Фрунзе
Трамвайное Депо
Makita
Магазин инструмента
Планета здоровья
СОТА-РЕМ
Автосервис АВТО-ДАЙМОНД
Генеральное консульство...
Хинкальная
Электро-урал
ЕВРАЗ-МЕД
Магазин хирургических инструментов
Стриптиз-клуб Zажигалка
Банный пер.
Водолей
Bright Fit
Алёнка
Кондитерский магазин
Магмика
Магазин канцелярских товаров
Фирменный магазин "Сады России"
Магазин товаров для дачи и сада
Институт международных связей
ул. Степана Разина
Гимназия № 120
Совкомбанк
Винилсток
Магазин грампластинок
ул. Шмидта
Мир фото
Магазин фототоваров
Нотариус Игнатова О.В
Ветеринарный кабинет №1
Ленинский районный суд г. Екатеринбурга
Ам-ням
Стрижка SHOP
Мир Ткани
Магазин тканей
0515189
ONS
Пати-шах
ул. Щорса
Уралочка
050124
AS
Атлант Текс
Магазин тканей
893
CF
Федерация Квартал Килой Комплекс
0507677
BB
0513332
NS
Строительный двор
Строительный магазин
Чкаловская
051212
VS
0504458
CF
051544
ONS
Хануман, йога центр
Fix Price
Универсальный магазин
Екатеринбургский Компьютерный Центр...
0513414
BM
Автовокзал Южный
Магазин праздника
Уральский Рабочий, Общежитие
Союзная ул.
Уктусская ул.

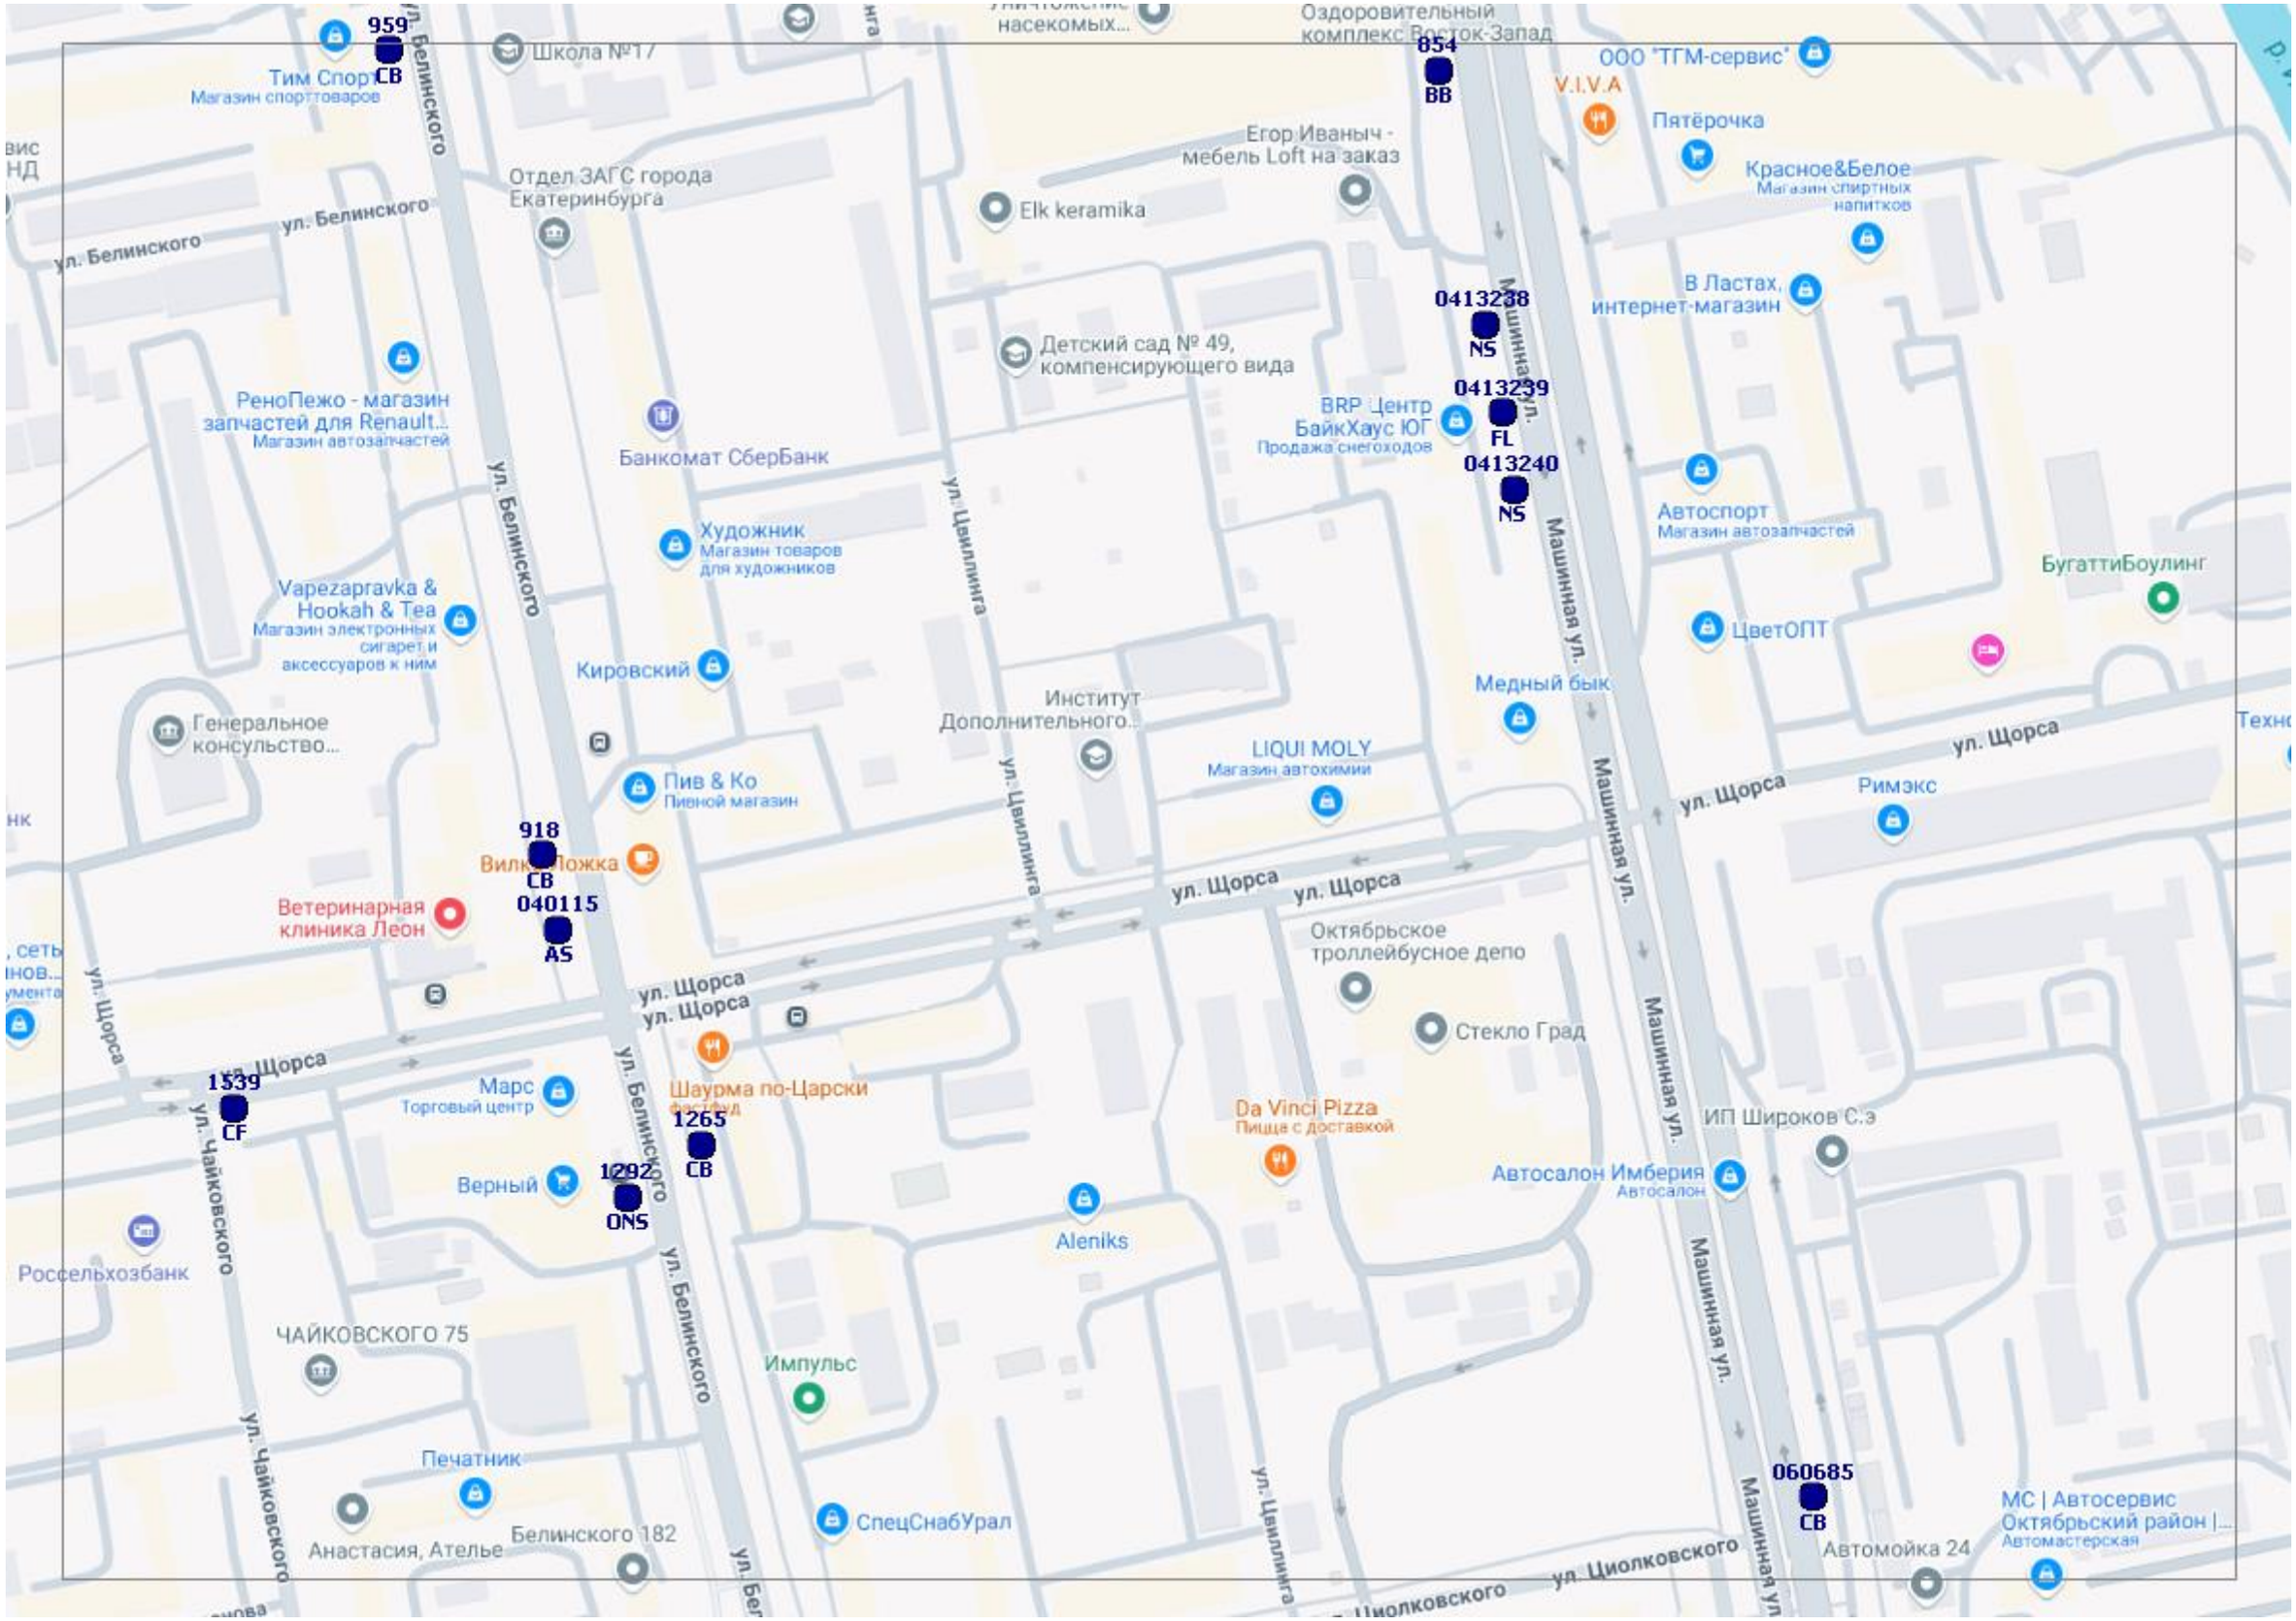
959
CB
854
BB
0413238
NS
0413239
FL
0413240
NS
918
CB
040115
AS
1539
CF
1292
ONS
1265
CB
060685
CB
Тим Спорт
Магазин спорттоваров
Школа №17
Отдел ЗАГС города Екатеринбурга
Elk keramika
Оздоровительный комплекс Восток-Запад
Егор Иваныч - мебель Loft на заказ
ООО "ТГМ-сервис"
V.I.V.A
Пятёрочка
Красное&Белое
Магазин спиртных напитков
В Ластах, интернет-магазин
Детский сад № 49, компенсирующего вида
РеноПежо - магазин запчастей для Renault...
Магазин автозапчастей
Банкомат СберБанк
BRP Центр БайкХаус ЮГ
Продажа снегоходов
Автоспорт
Магазин автозапчастей
БугаттиБоулинг
ЦветОПТ
Художник
Магазин товаров для художников
Vapezapravka & Hookah & Tea
Магазин электронных сигарет и аксессуаров к ним
Кировский
Генеральное консульство...
Институт Дополнительного...
Медный бык
LIQUI MOLY
Магазин автохимии
Пив & Ко
Пивной магазин
Римэкс
Вилка Ложка
Ветеринарная клиника Леон
Октябрьское троллейбусное депо
Стекло Град
Марс
Торговый центр
Шаурма по-Царски
Da Vinci Pizza
Пицца с доставкой
ИП Широков С.Э
Автосалон Имберия
Автосалон
Верный
Aleniks
Россельхозбанк
ЧАЙКОВСКОГО 75
Импульс
Печатник
Анастасия, Ателье
Белинского 182
СпецСнабУрал
Автомойка 24
МС | Автосервис Октябрьский район |...
Автомастерская
ул. Белинского
ул. Щорса
ул. Чайковского
ул. Цвиллинга
Машинная ул.
ул. Циолковского

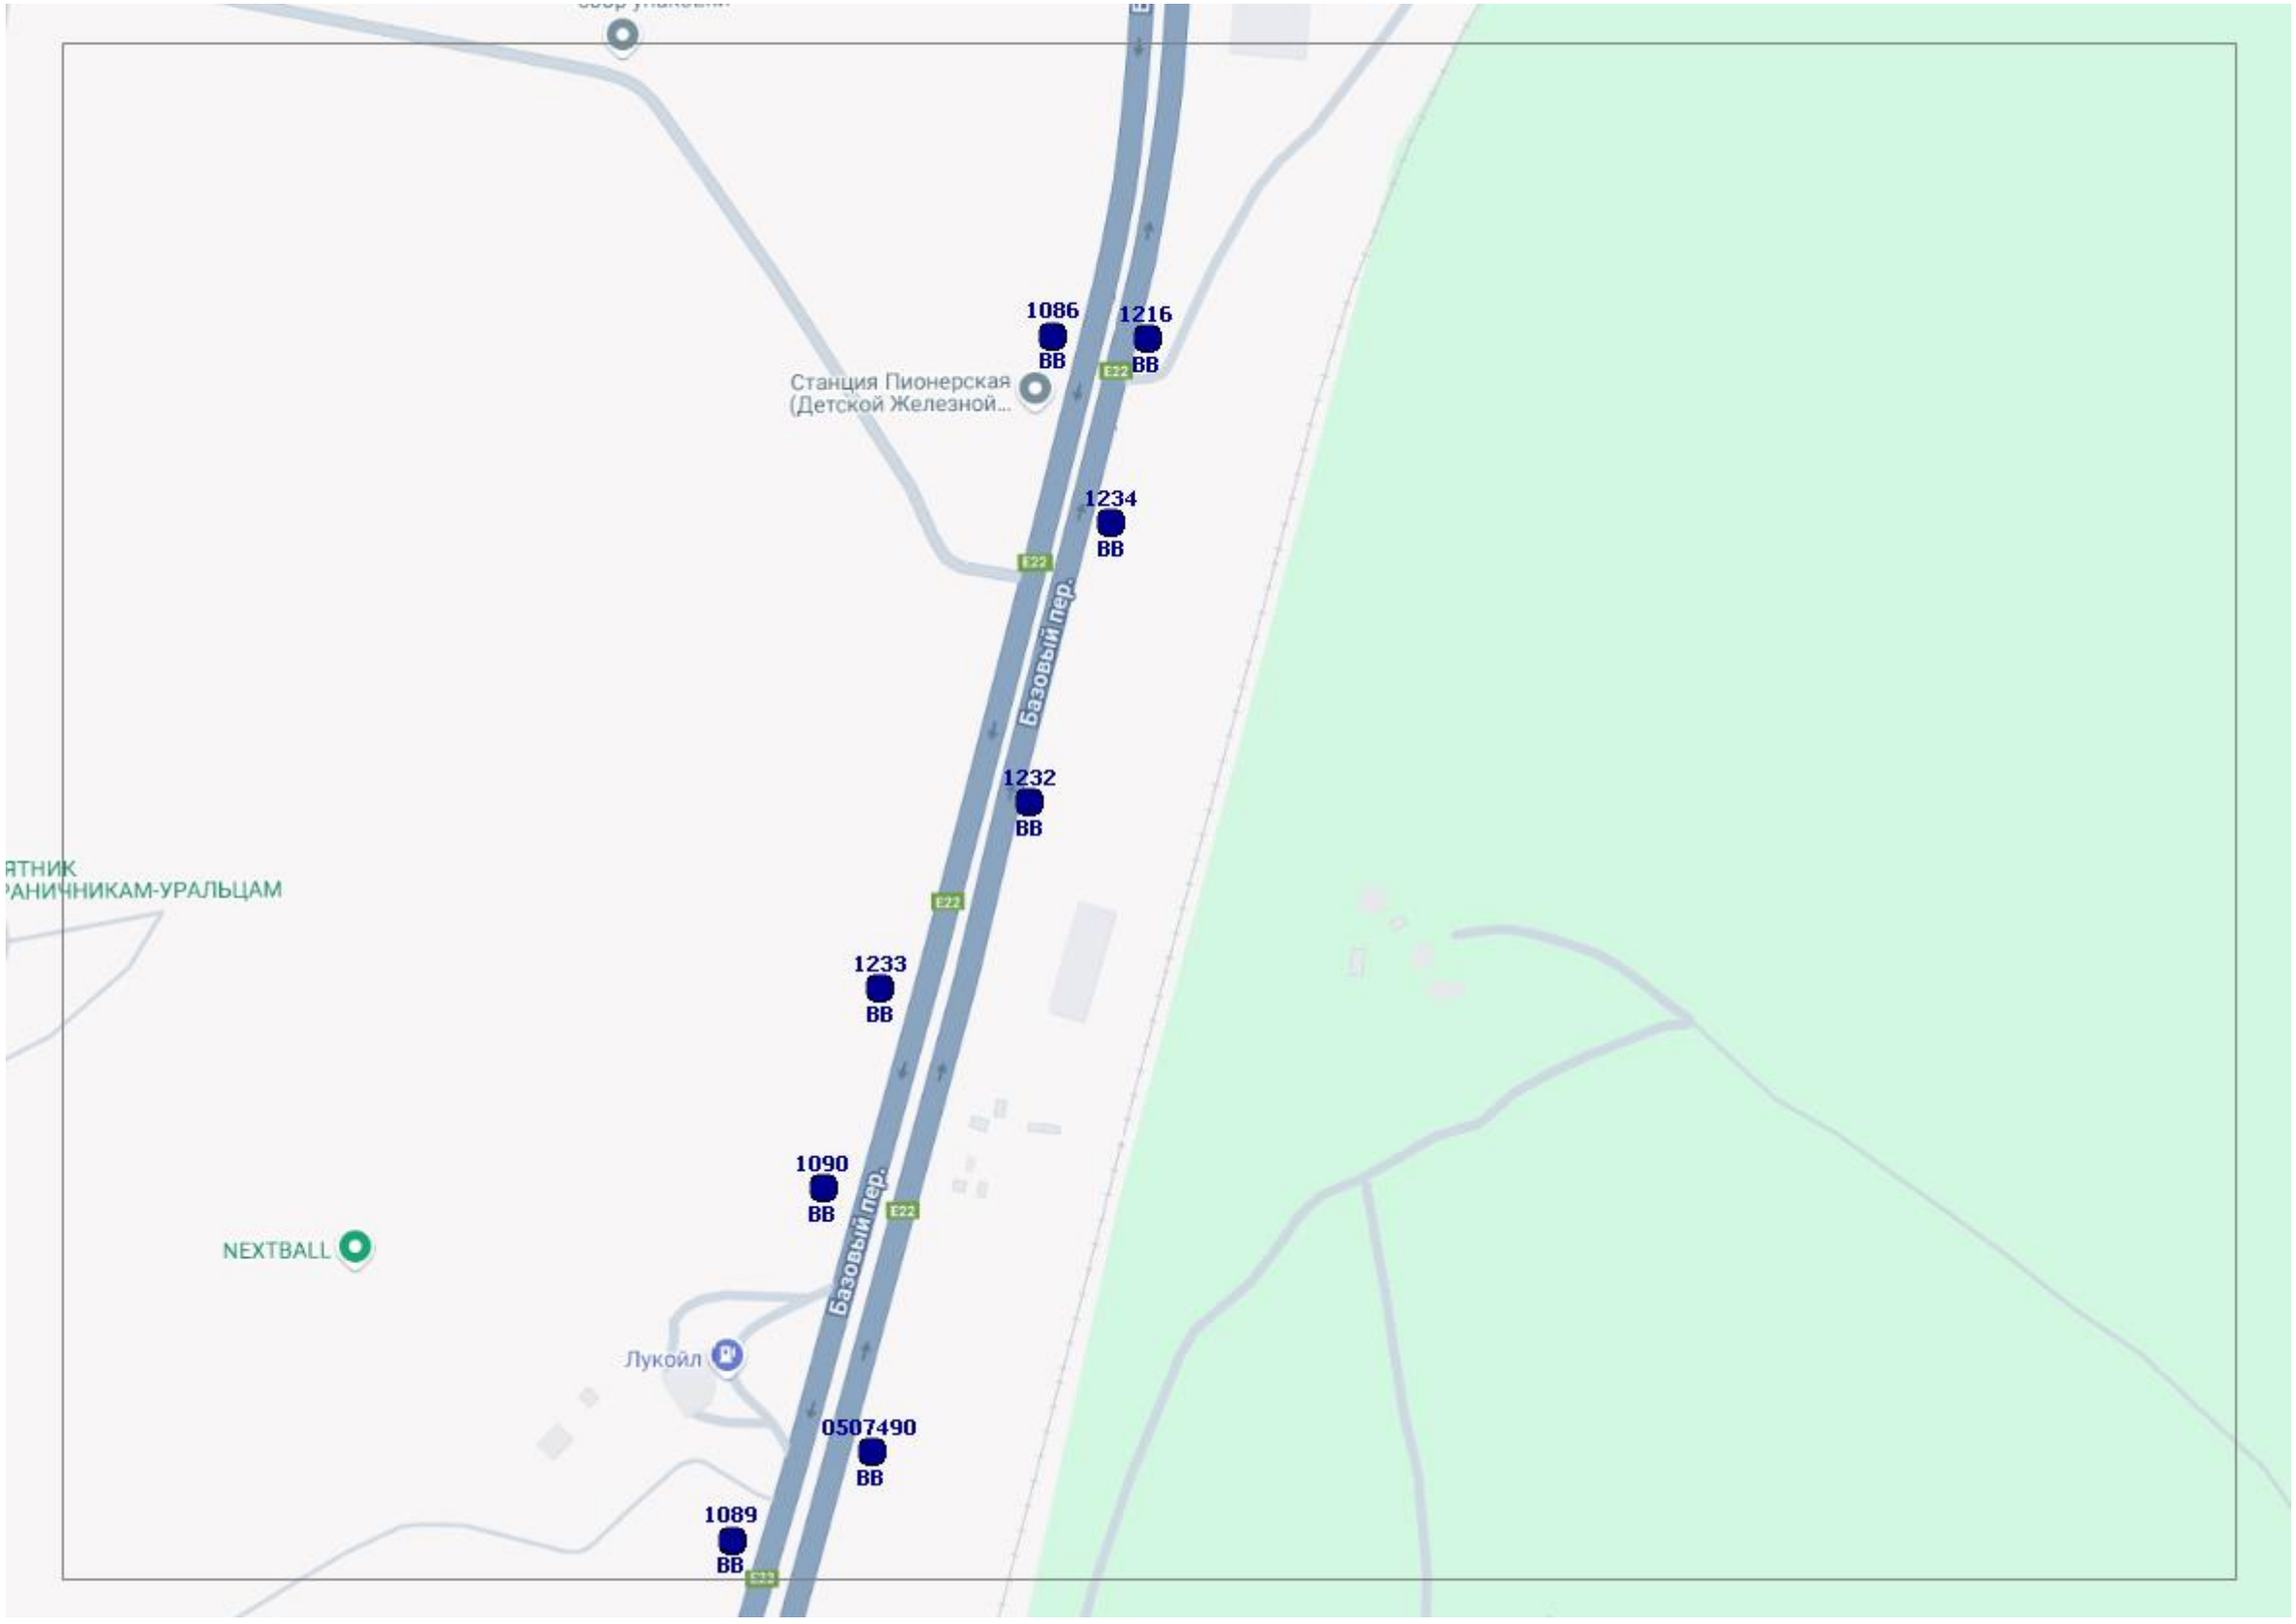
1086
ВВ
1216
ВВ
Станция Пионерская
(Детской Железной...
1234
ВВ
Базовый пер.
1232
ВВ
ЯТНИК
РАНИЧНИКАМ-УРАЛЬЦАМ
1233
ВВ
1090
ВВ
NEXTBALL
Лукойл
0507490
ВВ
1089
ВВ

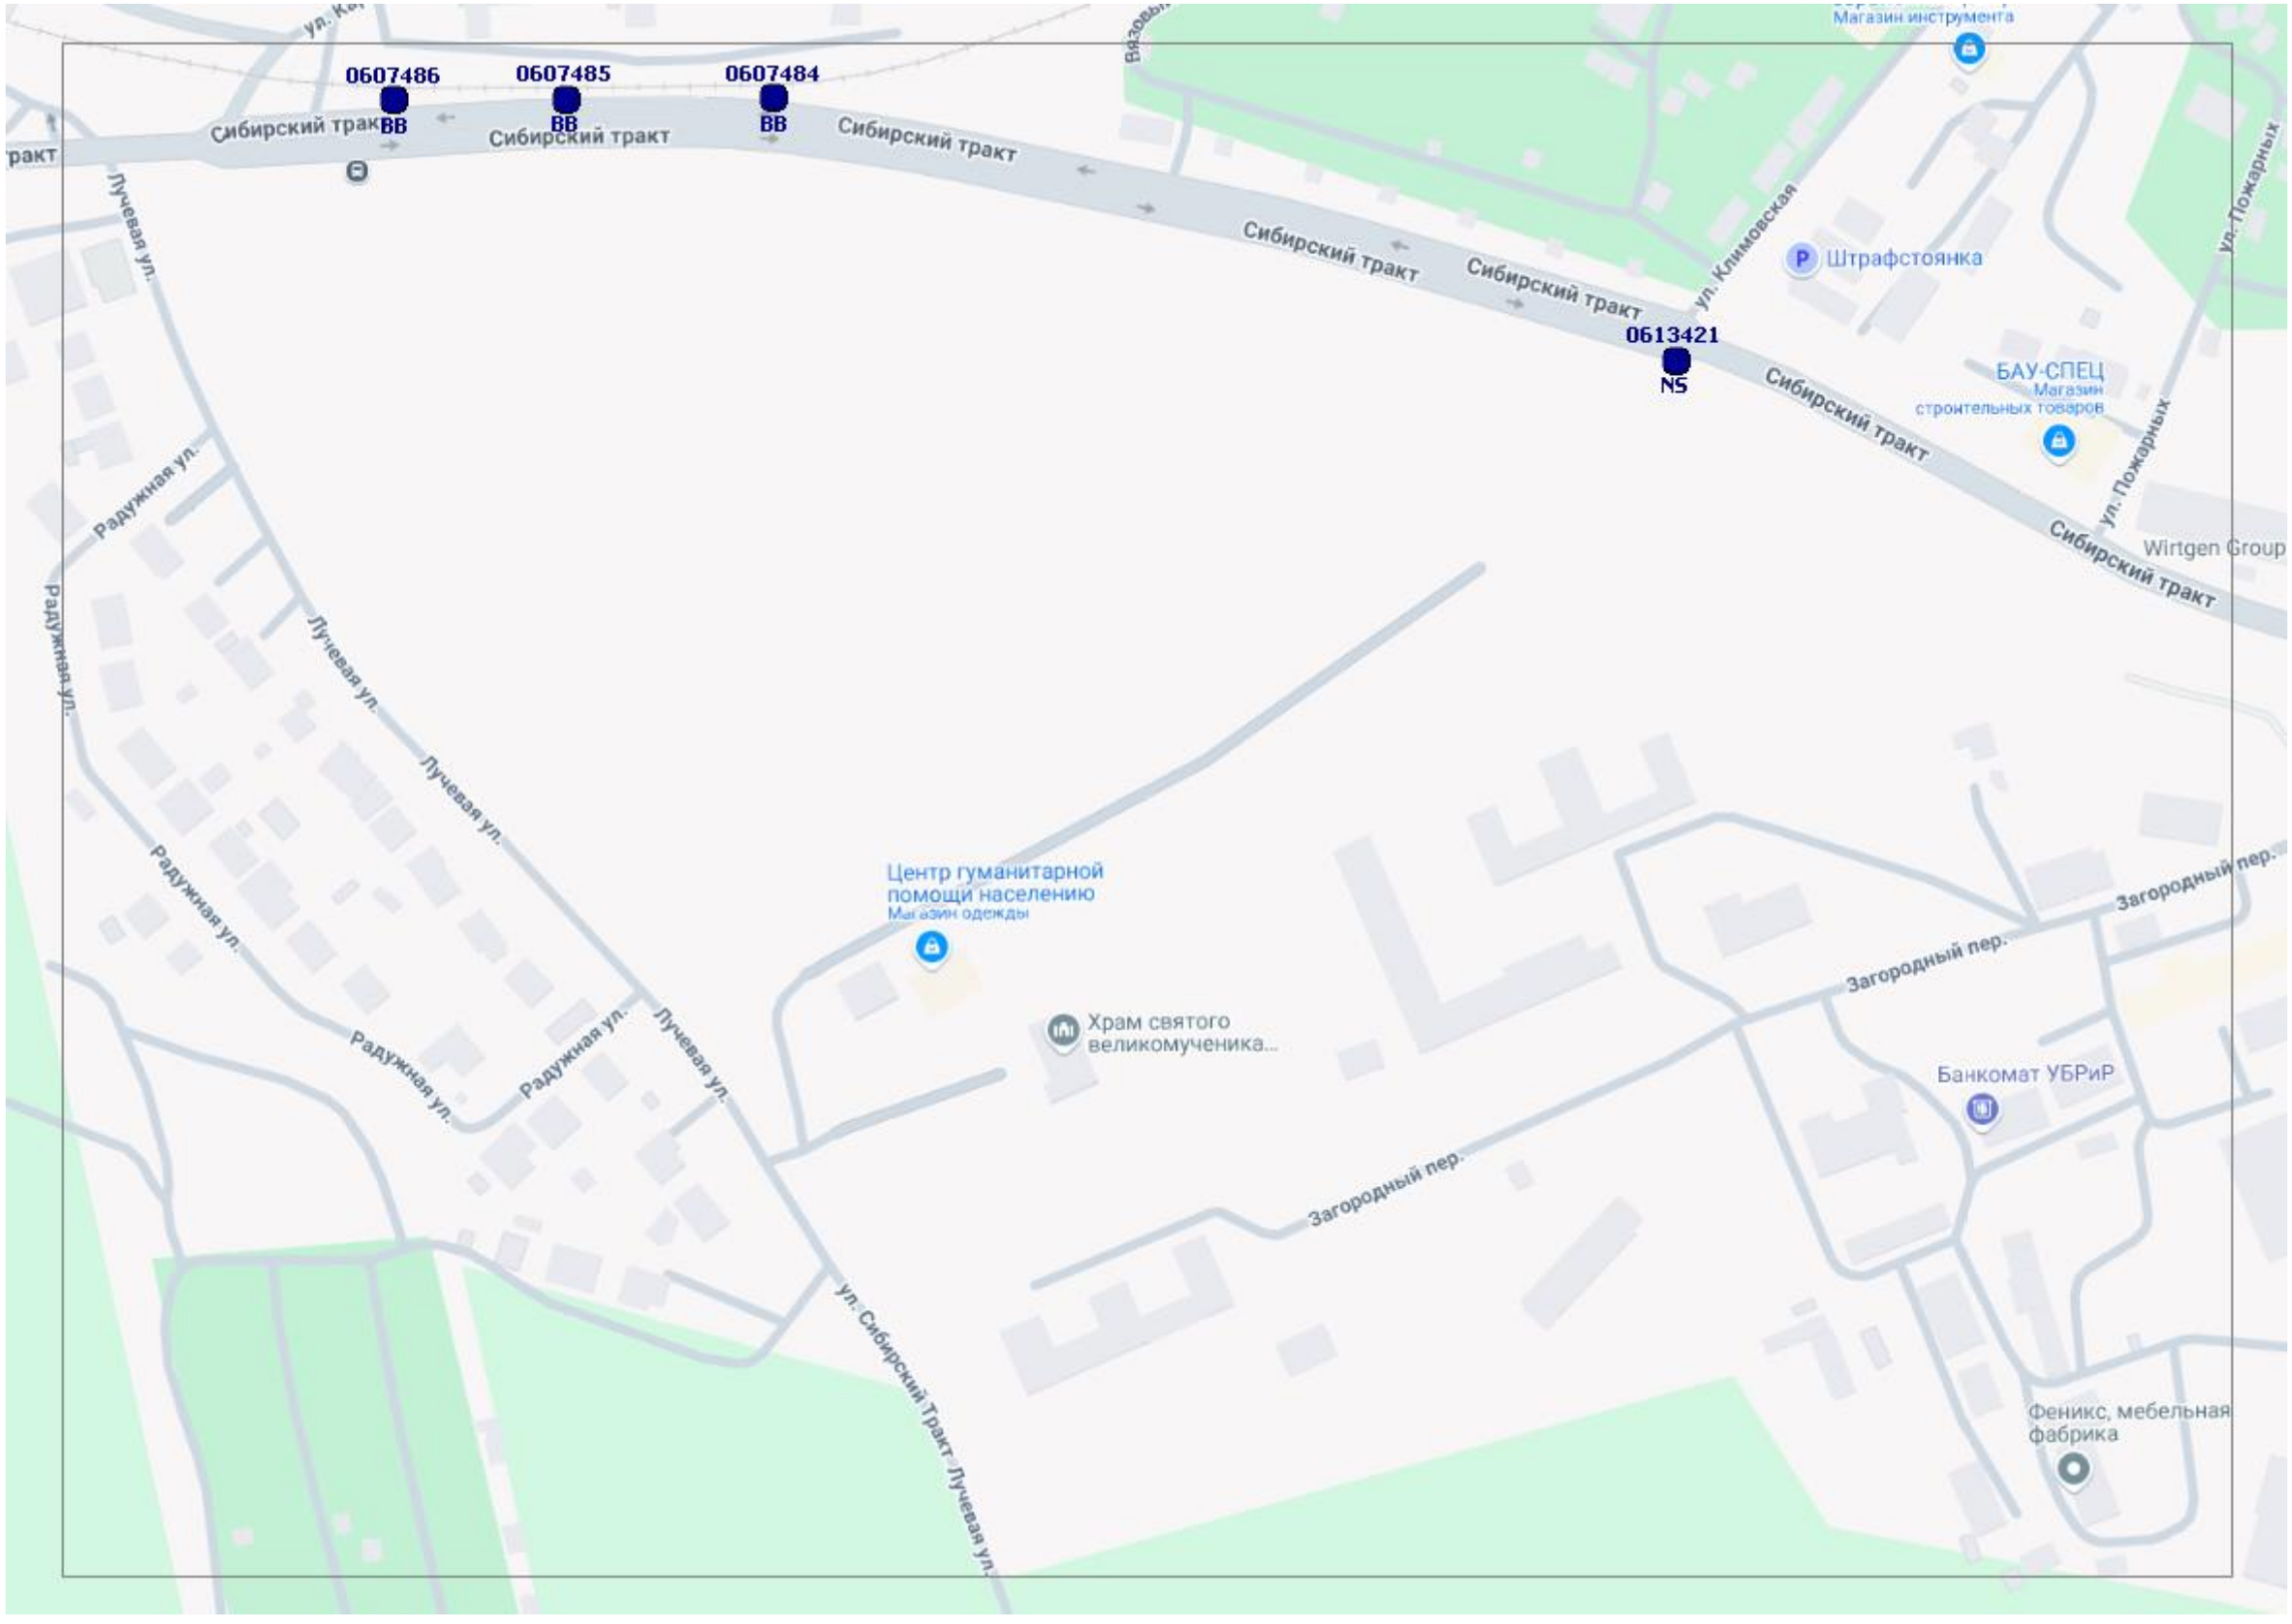
0607486
0607485
0607484
0613421
BB
BB
BB
NS
Сибирский тракт
Сибирский тракт
Сибирский тракт
Сибирский тракт
Сибирский тракт
Сибирский тракт
Сибирский тракт
Магазин инструмента
Штрафстоянка
ул. Климовская
ул. Пожарных
ул. Пожарных
БАУ-СПЕЦ
Магазин
строительных товаров
Wirtgen Group
Лучевая ул.
Радужная ул.
Радужная ул.
Лучевая ул.
Лучевая ул.
Радужная ул.
Радужная ул.
Радужная ул.
Лучевая ул.
Центр гуманитарной
помощи населению
Магазин одежды
Храм святого
великомученика...
Загородный пер.
Загородный пер.
Загородный пер.
Банкомат УБРиР
ул. Сибирский Тракт-Лучевая ул.
Феникс, мебельная
фабрика

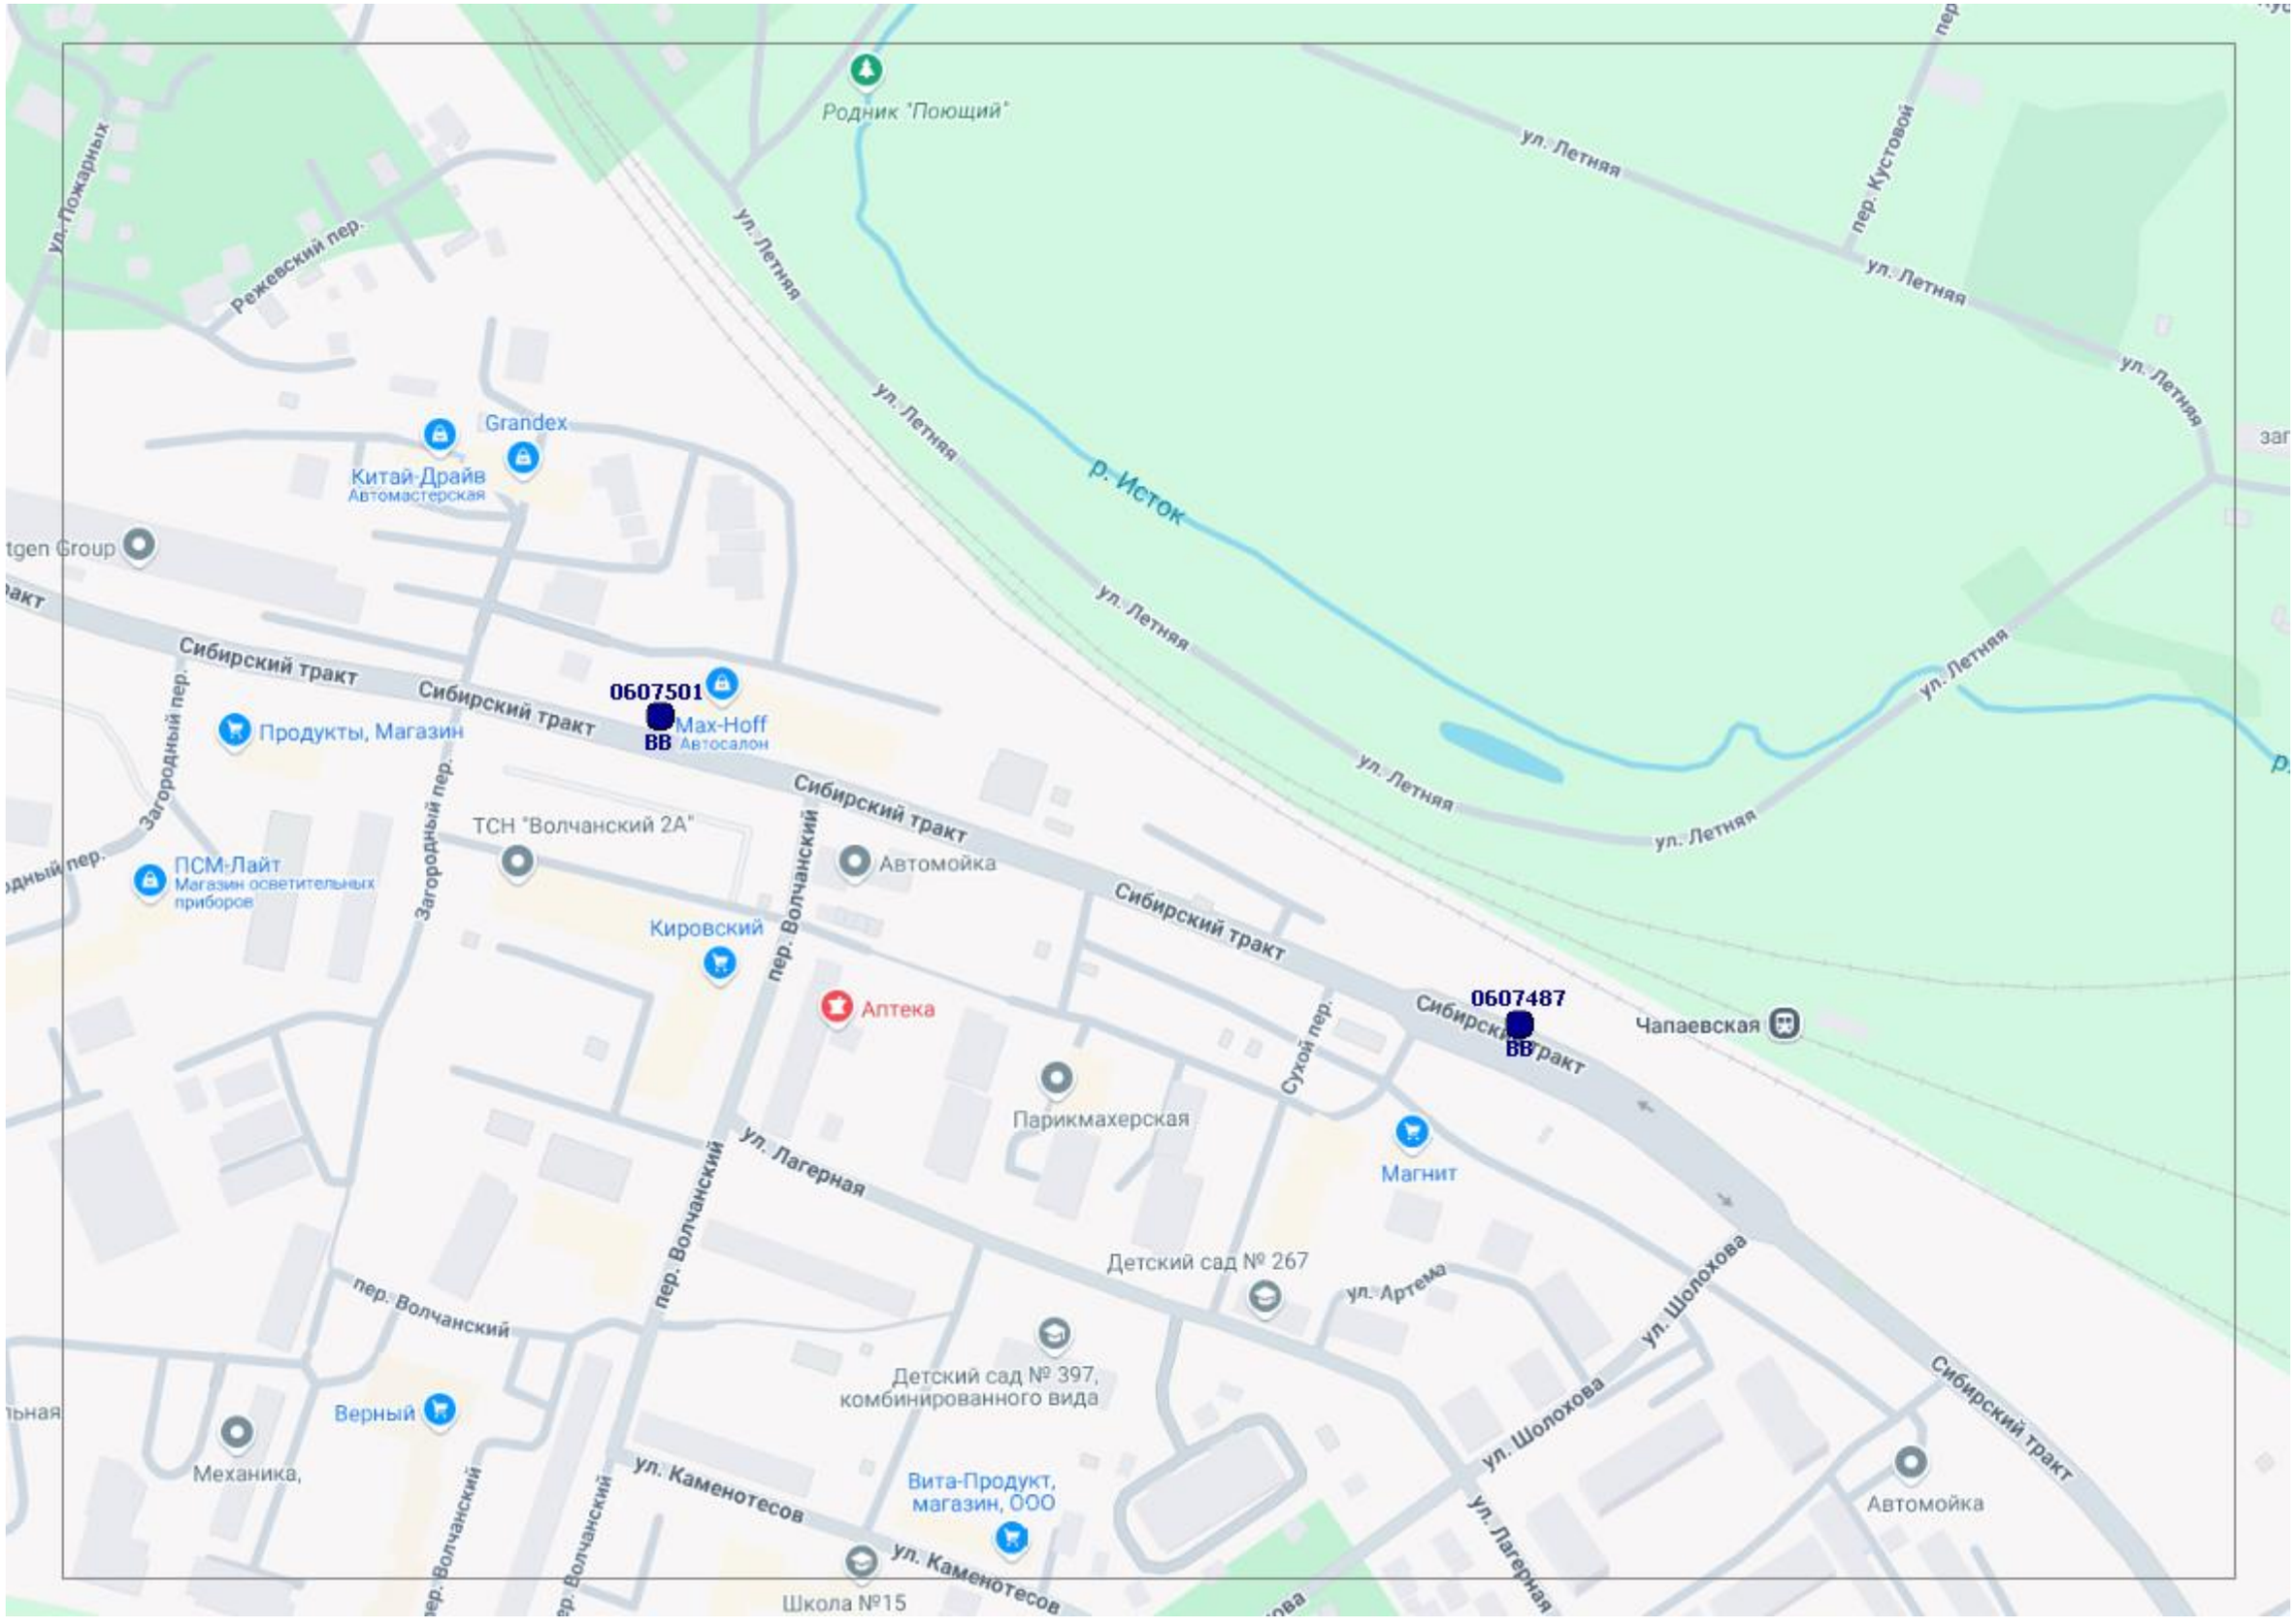
Родник "Поющий"
ул. Летняя
пер. Кустовой
ул. Летняя
ул. Летняя
ул. Летняя
ул. Пожарных
Режевский пер.
ул. Летняя
р. Исток
Grandex
Китай-Драйв
Автомастерская
tgen Group
ул. Летняя
ул. Летняя
Сибирский тракт
Сибирский тракт
0607501
Max-Hoff
Автосалон
Продукты, Магазин
Загородный пер.
ТСН "Волчанский 2А"
Автомойка
Сибирский тракт
ПСМ-Лайт
Магазин осветительных приборов
Кировский
пер. Волчанский
Аптека
Сухой пер.
0607487
Чапаевская
Парикмахерская
Магнит
ул. Лагерная
пер. Волчанский
Детский сад № 267
ул. Артема
ул. Шолохова
пер. Волчанский
Детский сад № 397, комбинированного вида
ул. Шолохова
Сибирский тракт
Верный
Механика,
ул. Каменотесов
Вита-Продукт, магазин, ООО
Автомойка
ул. Лагерная
ул. Каменотесов
Школа №15

P351
0607142
ВВ
Сибирский тракт дублер
P351
0607143
ВВ
E22
E22
P351
Сибирский тракт дублер
Колективный Сад
Большая Поляна
0607144
ВВ
E22
псс большая поляна

090726
ВВ
ЕКАД
грузовые шины
Магазин автозапчастей
Уралочка
Sun&VODA

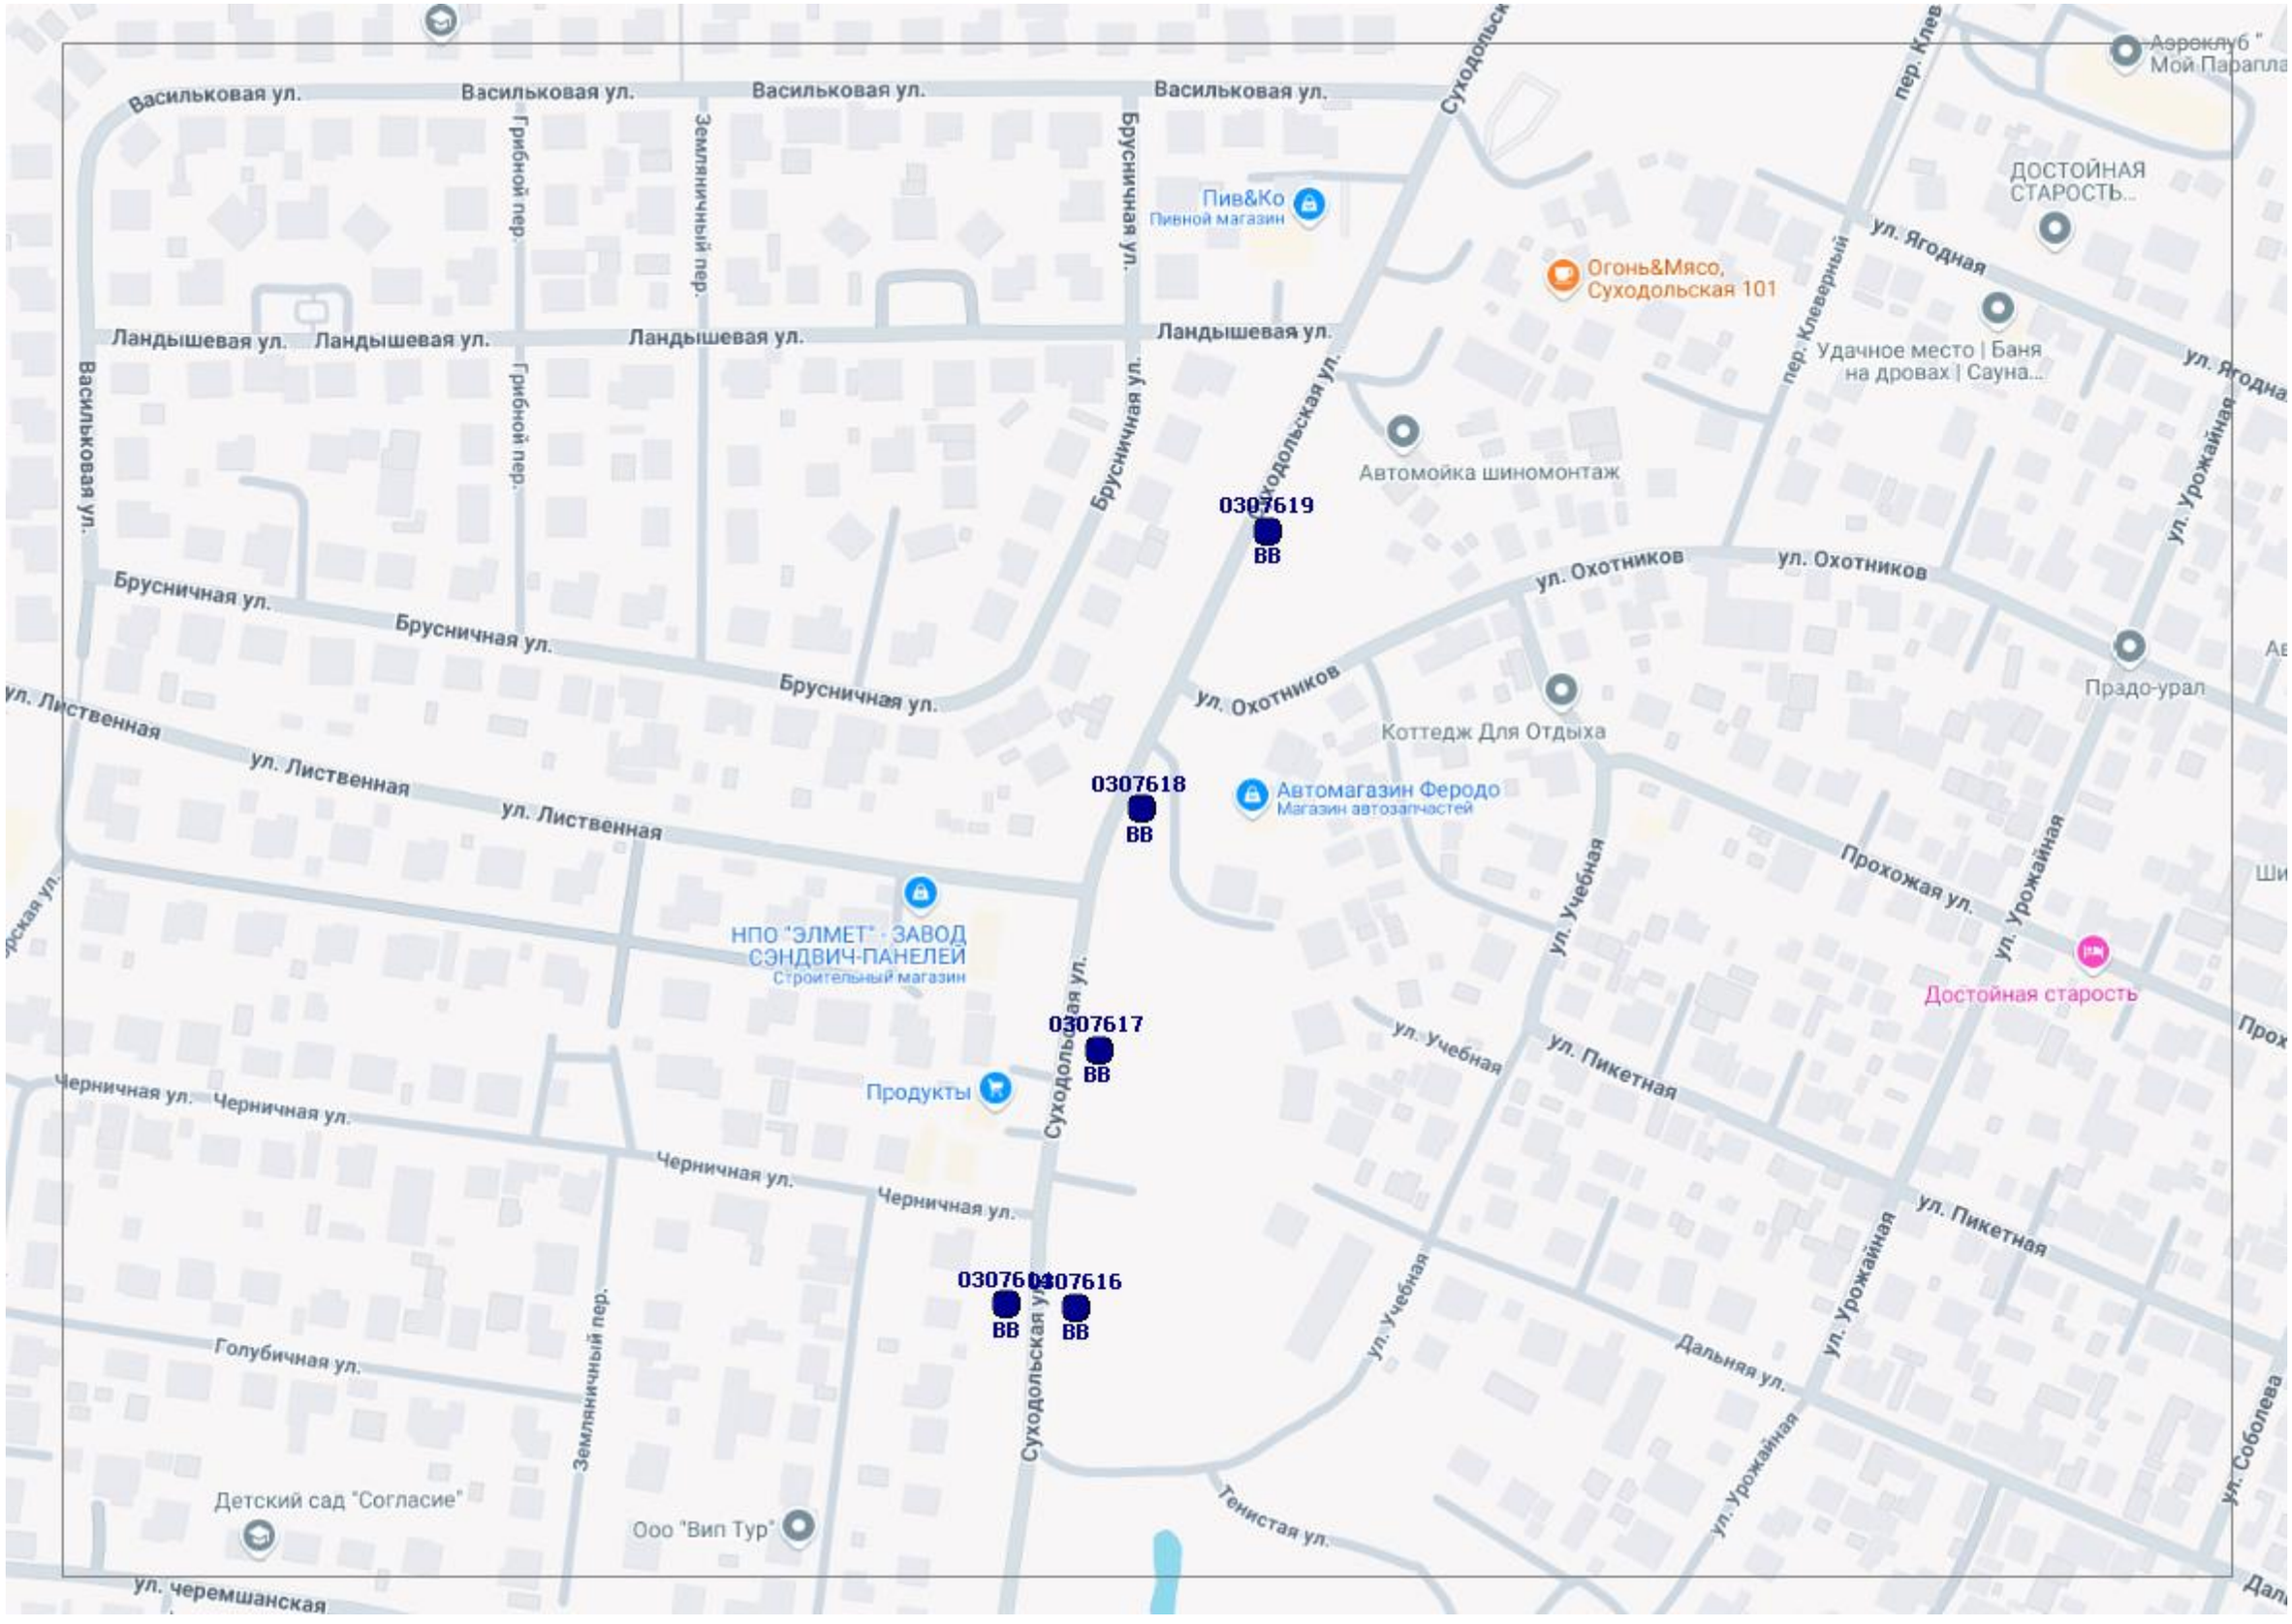
Васильковая ул.
Грибной пер.
Земляничный пер.
Брусничная ул.
Суходольская ул.
пер. Клеверный
Ландышевая ул.
Пив&Ко
Пивной магазин
Огонь&Мясо, Суходольская 101
ДОСТОЙНАЯ СТАРОСТЬ...
ул. Ягодная
Удачное место | Баня на дровах | Сауна...
Автомойка шиномонтаж
0307619
ВВ
ул. Охотников
Коттедж Для Отдыха
Прадо-урал
ул. Урожайная
ул. Лиственная
0307618
Автомагазин Феродо
Магазин автозапчастей
НПО "ЭЛМЕТ" - ЗАВОД СЭНДВИЧ-ПАНЕЛЕЙ
Строительный магазин
Прохожая ул.
ул. Учебная
Достойная старость
0307617
Продукты
Черничная ул.
ул. Пикетная
0307615
0307616
Дальняя ул.
Голубичная ул.
Детский сад "Согласие"
Ооо "Вип Тур"
Тенистая ул.
ул. черемшанская

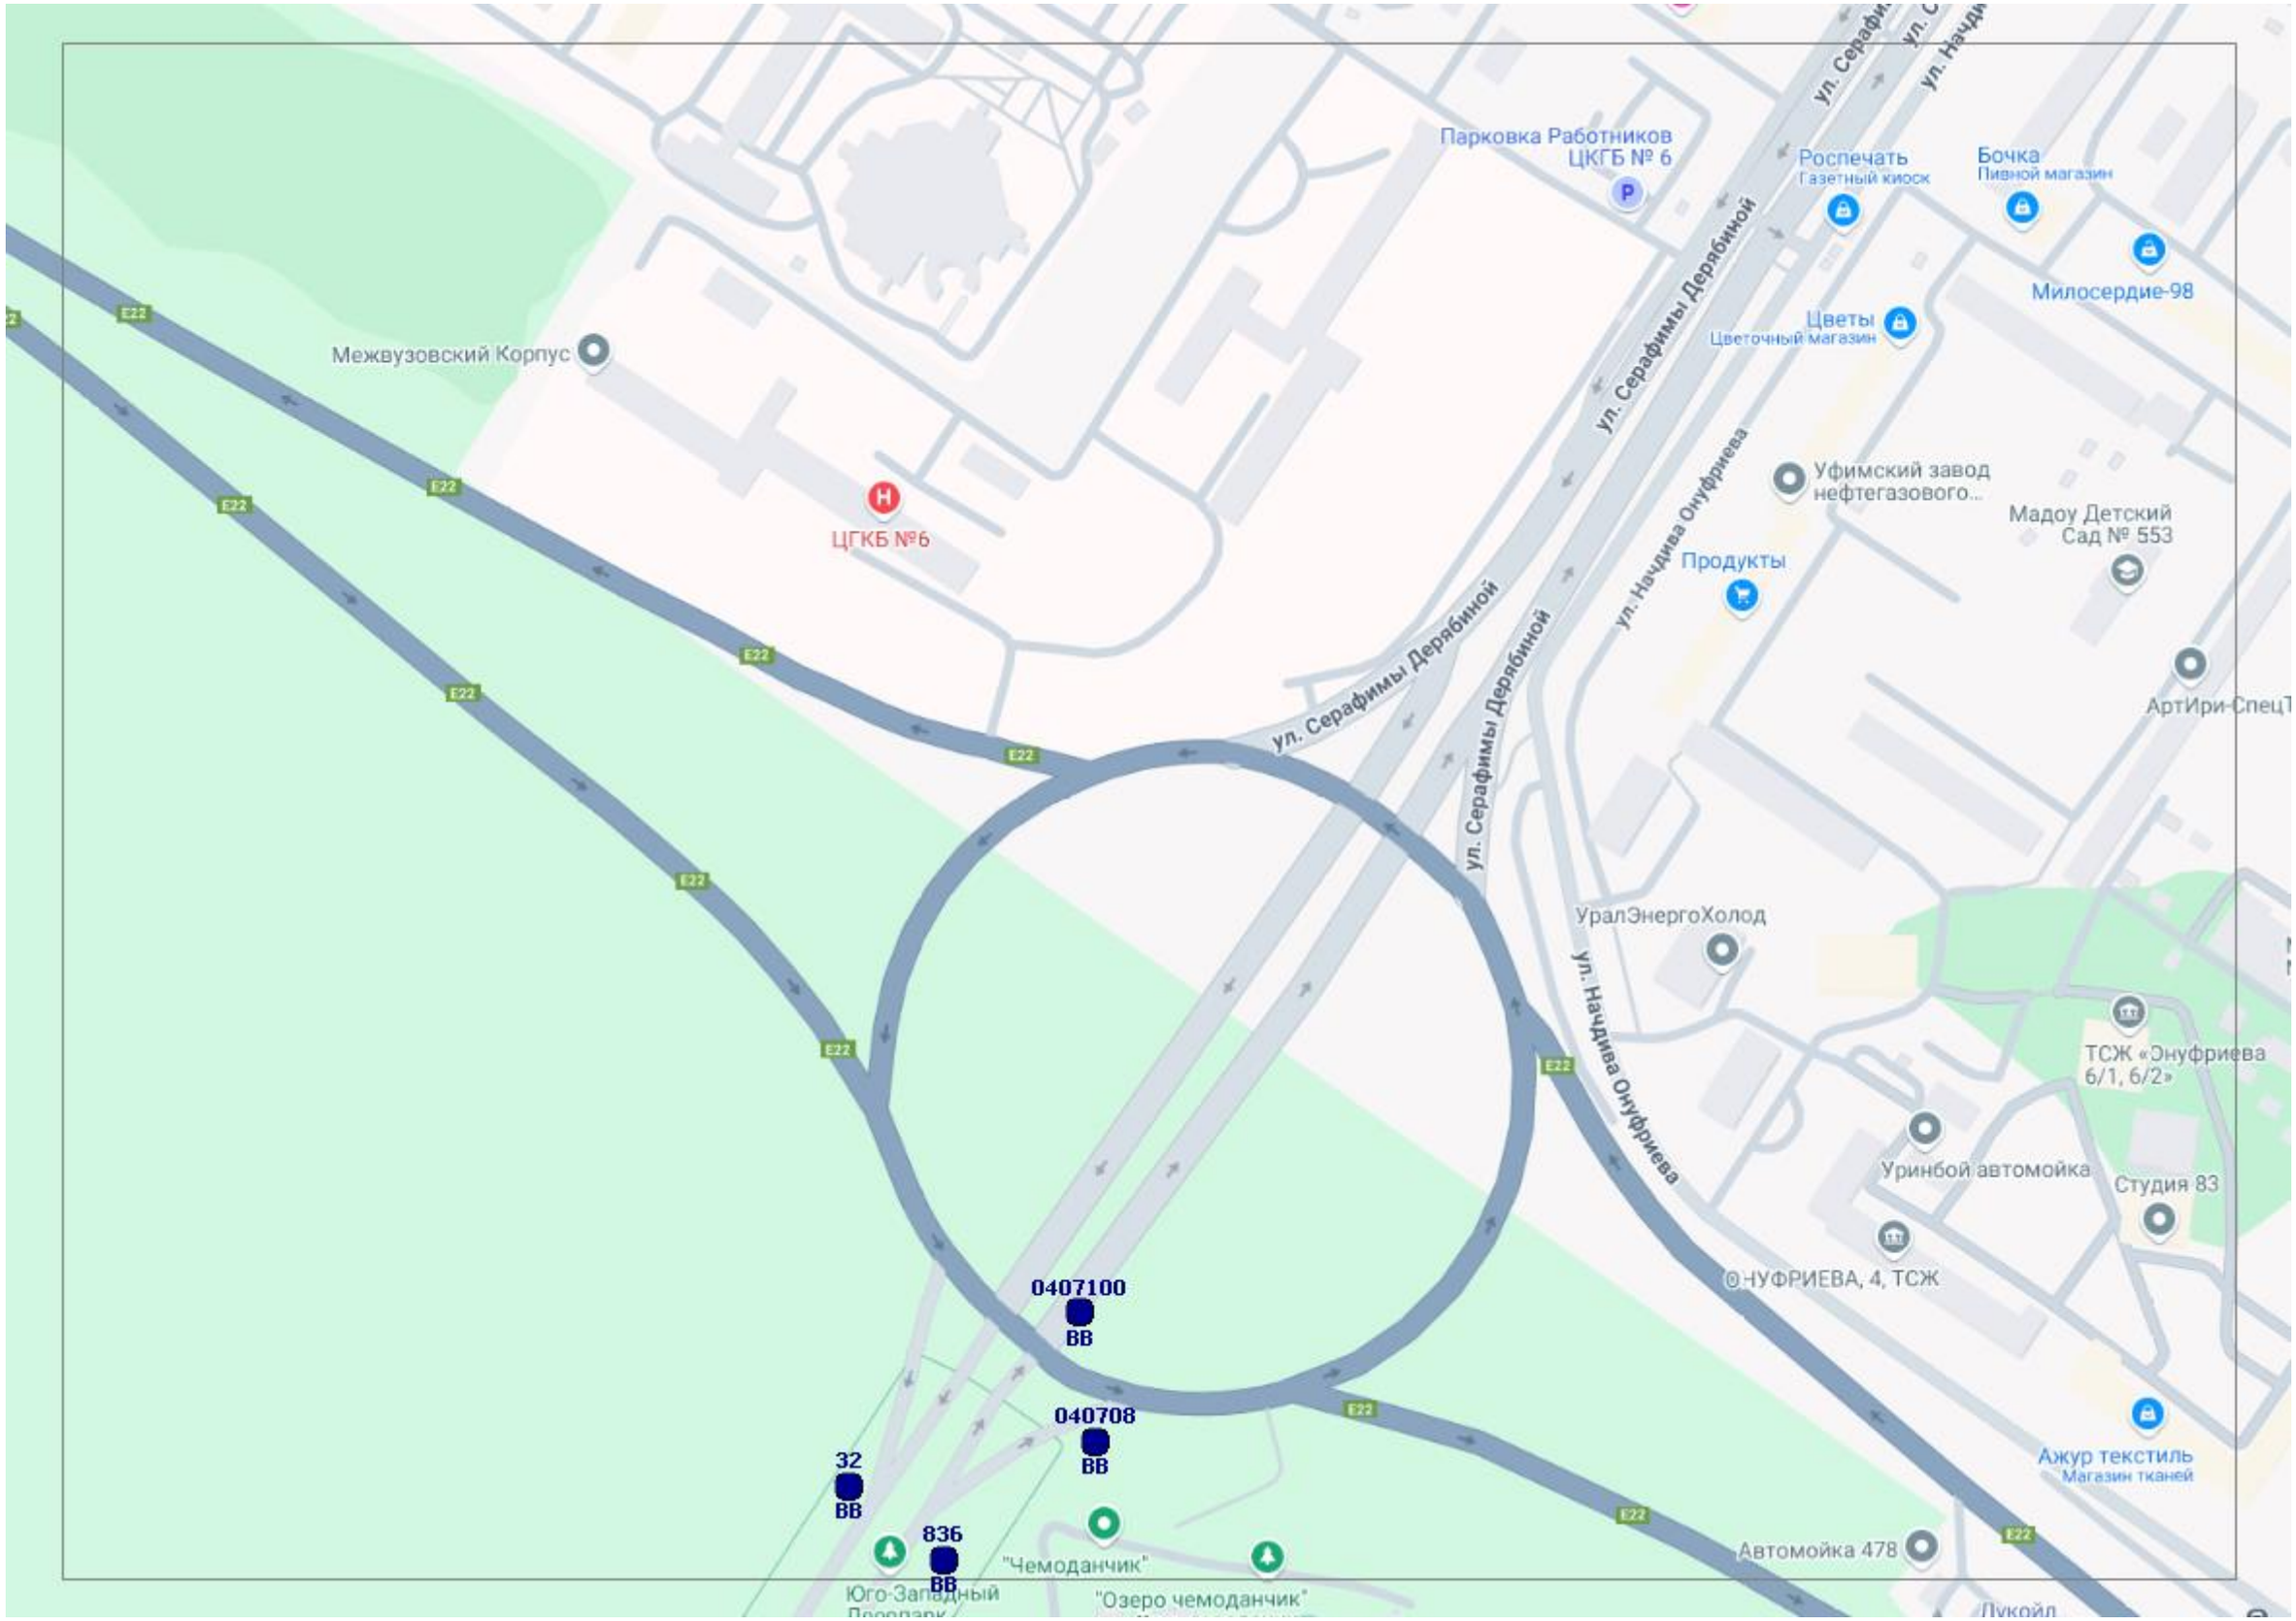
Парковка Работников ЦКГБ № 6
Роспечать
Газетный киоск
Бочка
Пивной магазин
Милосердие-98
Цветы
Цветочный магазин
Межвузовский Корпус
ЦГКБ №6
ул. Серафимы Дерябиной
ул. Начдива Онуфриева
Уфимский завод нефтегазового...
Продукты
Мадоу Детский Сад № 553
АртИри-СпецТ
УралЭнергоХолод
ТСЖ «Энуфриева 6/1, 6/2»
Уринбой автомойка
Студия 83
Ажур текстиль
Магазин тканей
Автомойка 478
0407100
ВВ
040708
ВВ
32
ВВ
836
ВВ
"Чемоданчик"
"Озеро чемоданчик"
Юго-Западный
E22

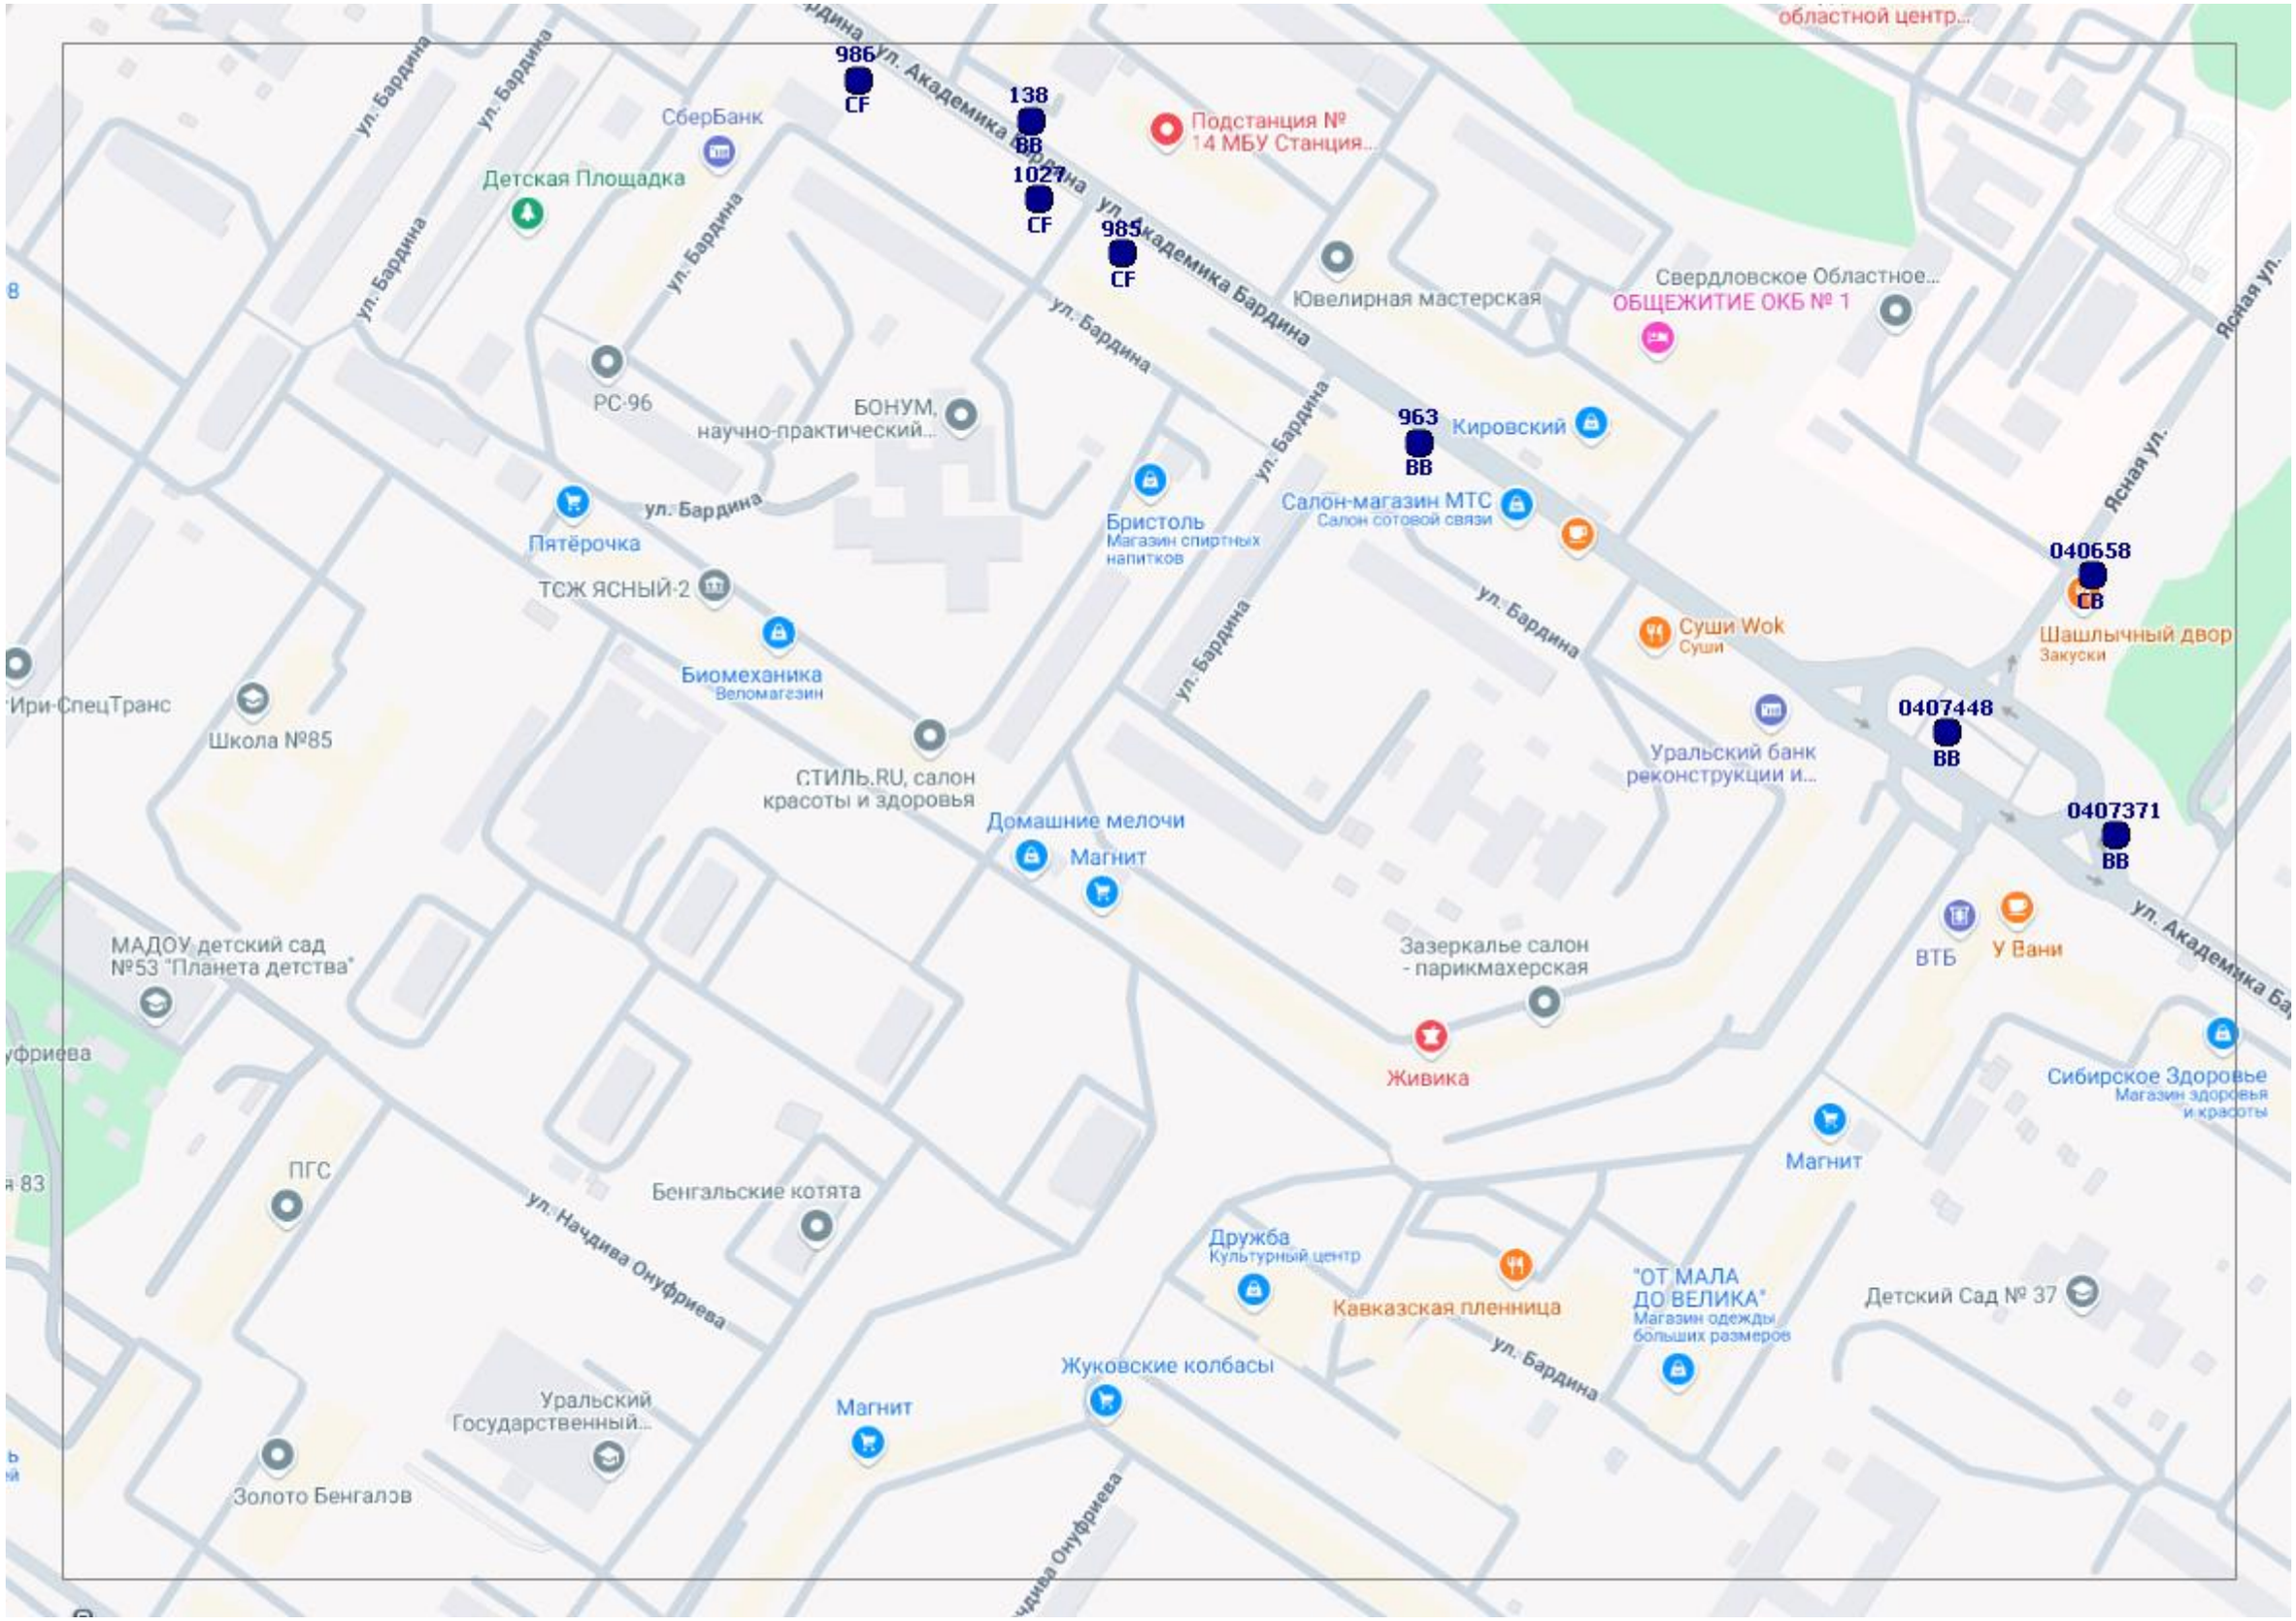
986
CF
138
BB
1027
CF
985
CF
963
BB
040658
СВ
0407448
BB
0407371
BB
ул. Бардина
ул. Академика Бардина
Ясная ул.
СберБанк
Детская Площадка
Подстанция № 14 МБУ Станция...
Ювелирная мастерская
Свердловское Областное...
ОБЩЕЖИТИЕ ОКБ № 1
РС-96
БОНУМ, научно-практический...
Кировский
Бристоль
Магазин спиртных напитков
Салон-магазин МТС
Салон сотовой связи
Пятёрочка
ТСЖ ЯСНЫЙ-2
Биомеханика
Веломагазин
Суши Wok
Суши
Шашлычный двор
Закуски
Уральский банк реконструкции и...
Ири-СпецТранс
Школа №85
СТИЛЬ.RU, салон красоты и здоровья
Домашние мелочи
Магнит
ВТБ
У Вани
Зазеркалье салон - парикмахерская
Живика
Сибирское Здоровье
Магазин здоровья и красоты
Магнит
МАДОУ детский сад №53 "Планета детства"
ПГС
Бенгальские котята
ул. Начдива Онуфриева
Дружба
Культурный центр
Кавказская пленница
"ОТ МАЛА ДО ВЕЛИКА"
Магазин одежды больших размеров
Детский Сад № 37
Жуковские колбасы
Магнит
Уральский Государственный...
Золото Бенгалэв

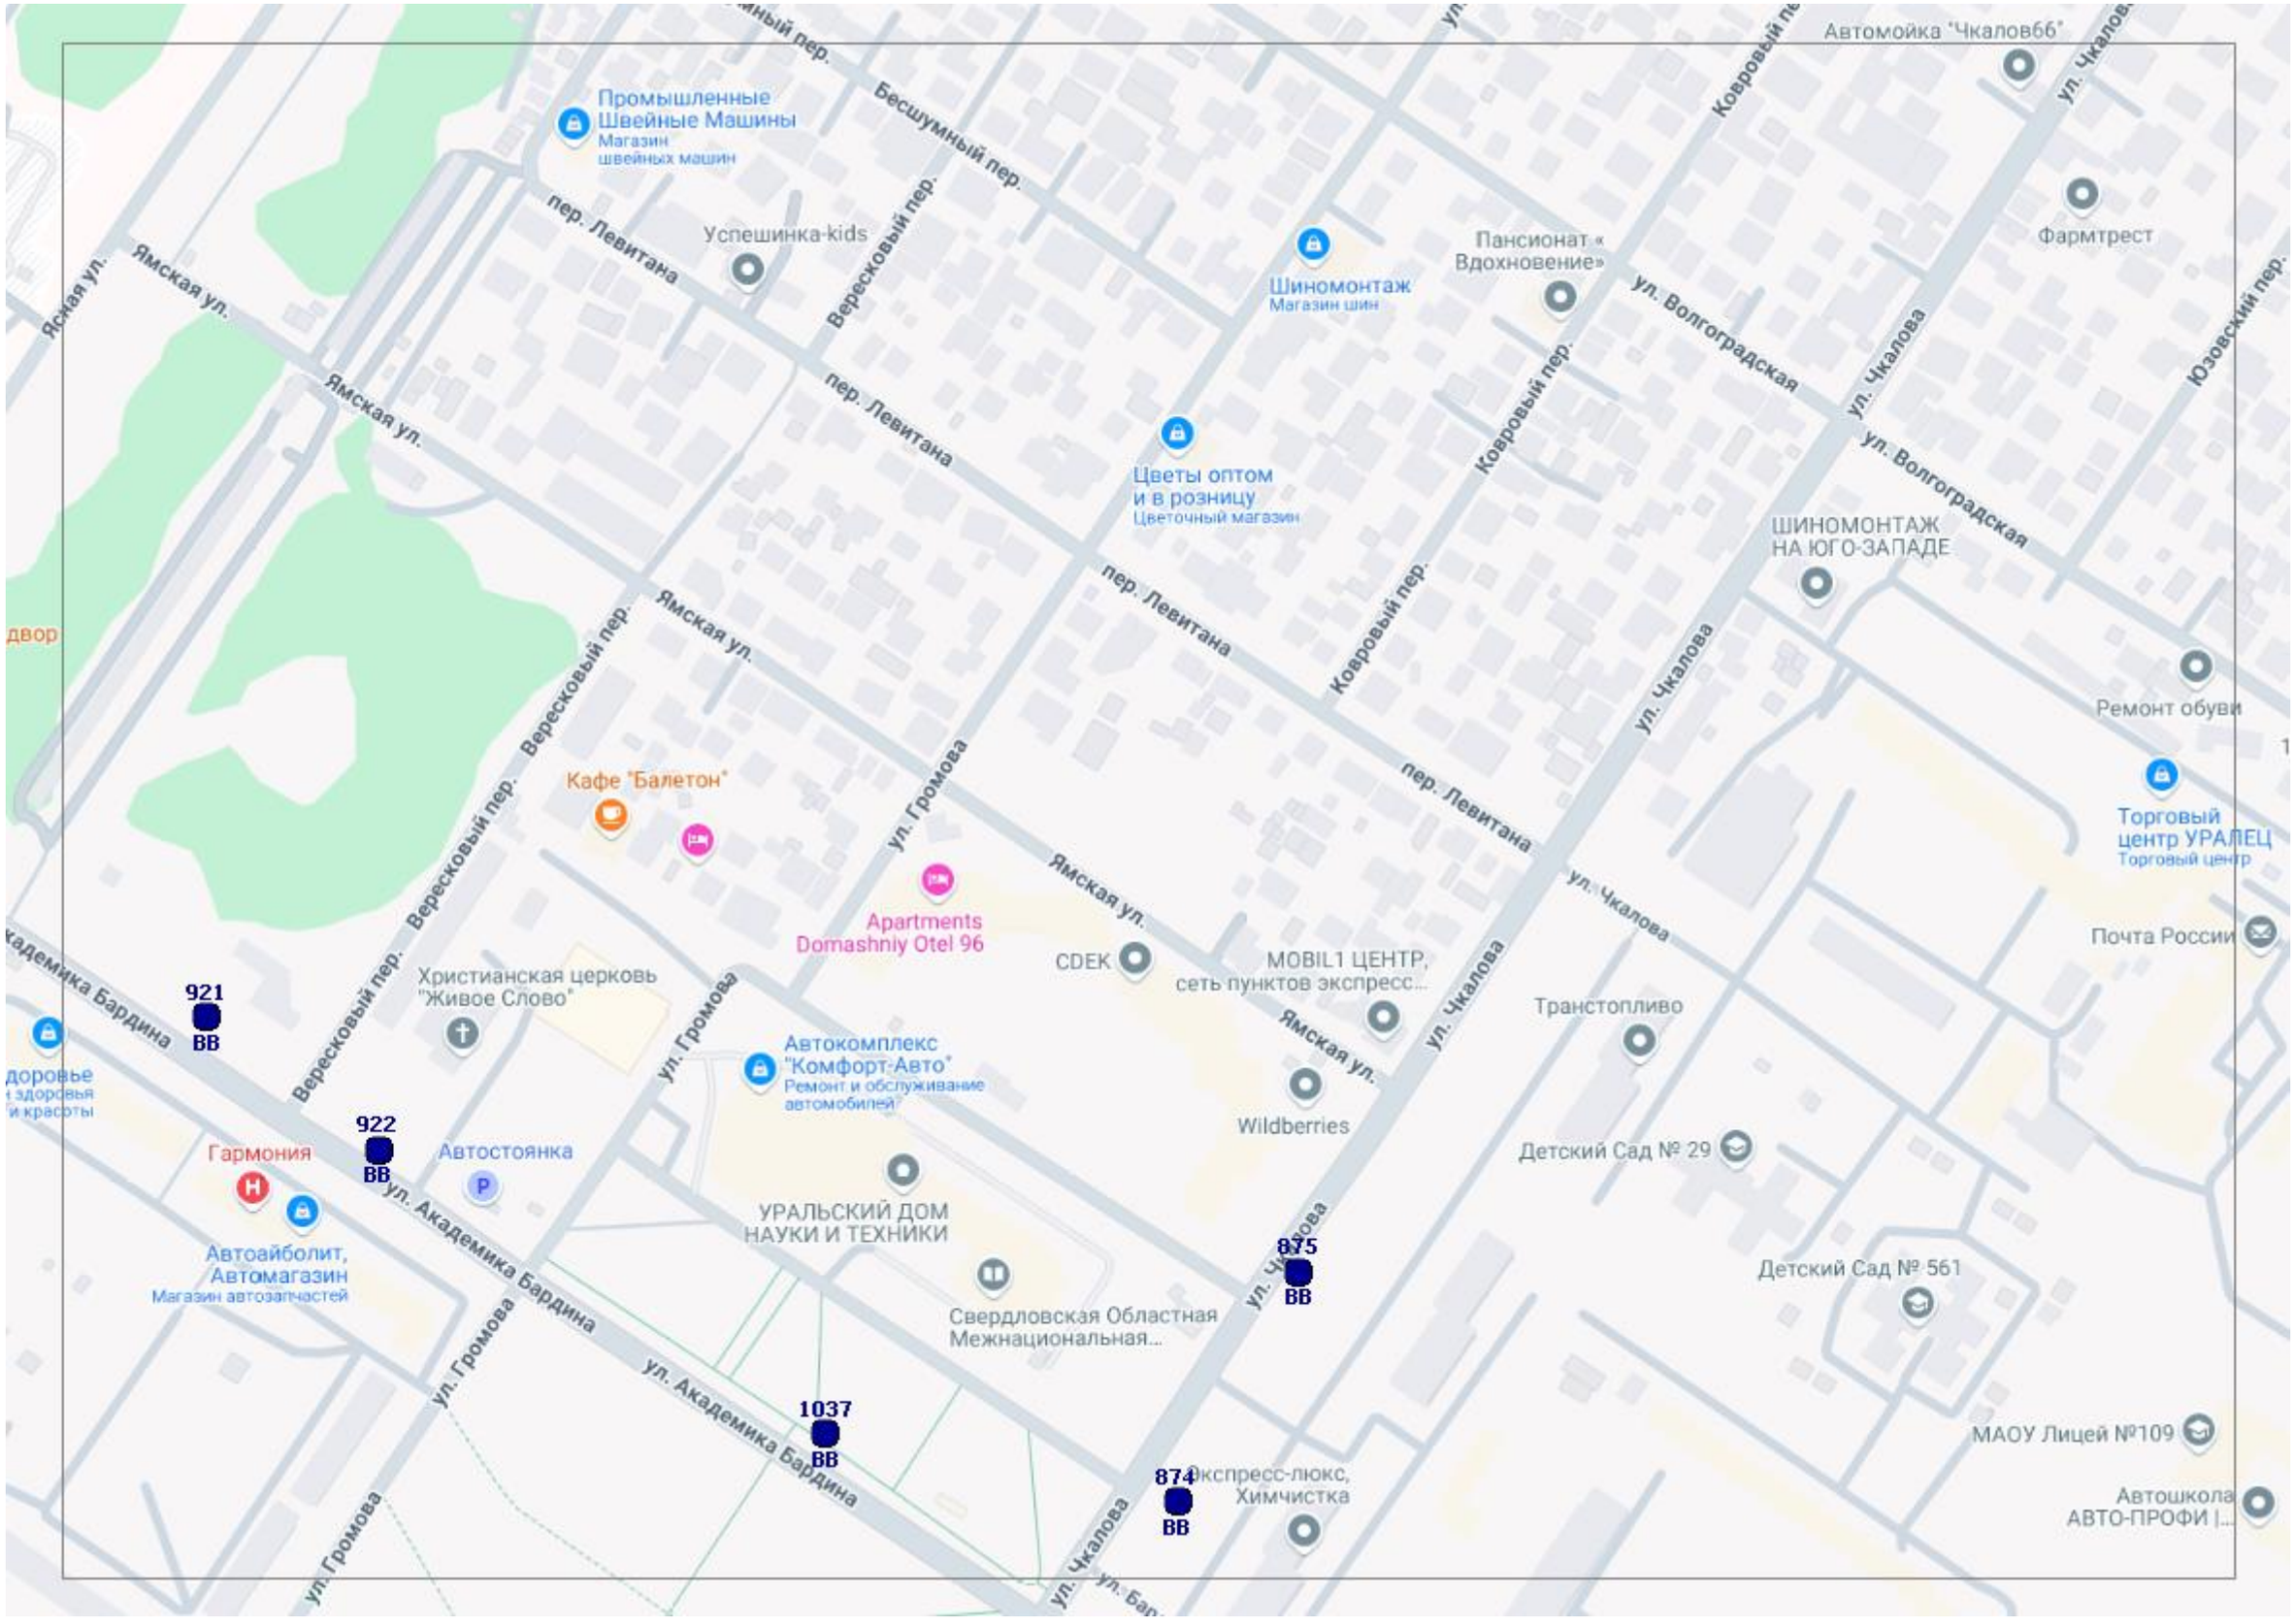
Промышленные Швейные Машины
Магазин швейных машин
Успешинка-kids
Шиномонтаж
Магазин шин
Пансионат «Вдохновение»
Автомойка "Чкалов66"
Фармтрест
Цветы оптом и в розницу
Цветочный магазин
ШИНОМОНТАЖ НА ЮГО-ЗАПАДЕ
Ремонт обуви
Торговый центр УРАЛЕЦ
Торговый центр
Почта России
Кафе "Балетон"
Apartments Domashniy Otel 96
CDEK
MOBIL1 ЦЕНТР, сеть пунктов экспресс...
Транстопливо
Христианская церковь "Живое Слово"
Автокомплекс "Комфорт-Авто"
Ремонт и обслуживание автомобилей
Wildberries
Детский Сад № 29
Гармония
Автостоянка
Автоайболит, Автомагазин
Магазин автозапчастей
УРАЛЬСКИЙ ДОМ НАУКИ И ТЕХНИКИ
Свердловская Областная Межнациональная...
Детский Сад № 561
МАОУ Лицей №109
Экспресс-люкс, Химчистка
Автошкола АВТО-ПРОФИ
921 ВВ
922 ВВ
875 ВВ
1037 ВВ
874 ВВ
Ясная ул.
Ямская ул.
пер. Левитана
Бесшумный пер.
Вересковый пер.
Ковровый пер.
ул. Волгоградская
ул. Чкалова
Юзовский пер.
ул. Громова
ул. Академика Бардина

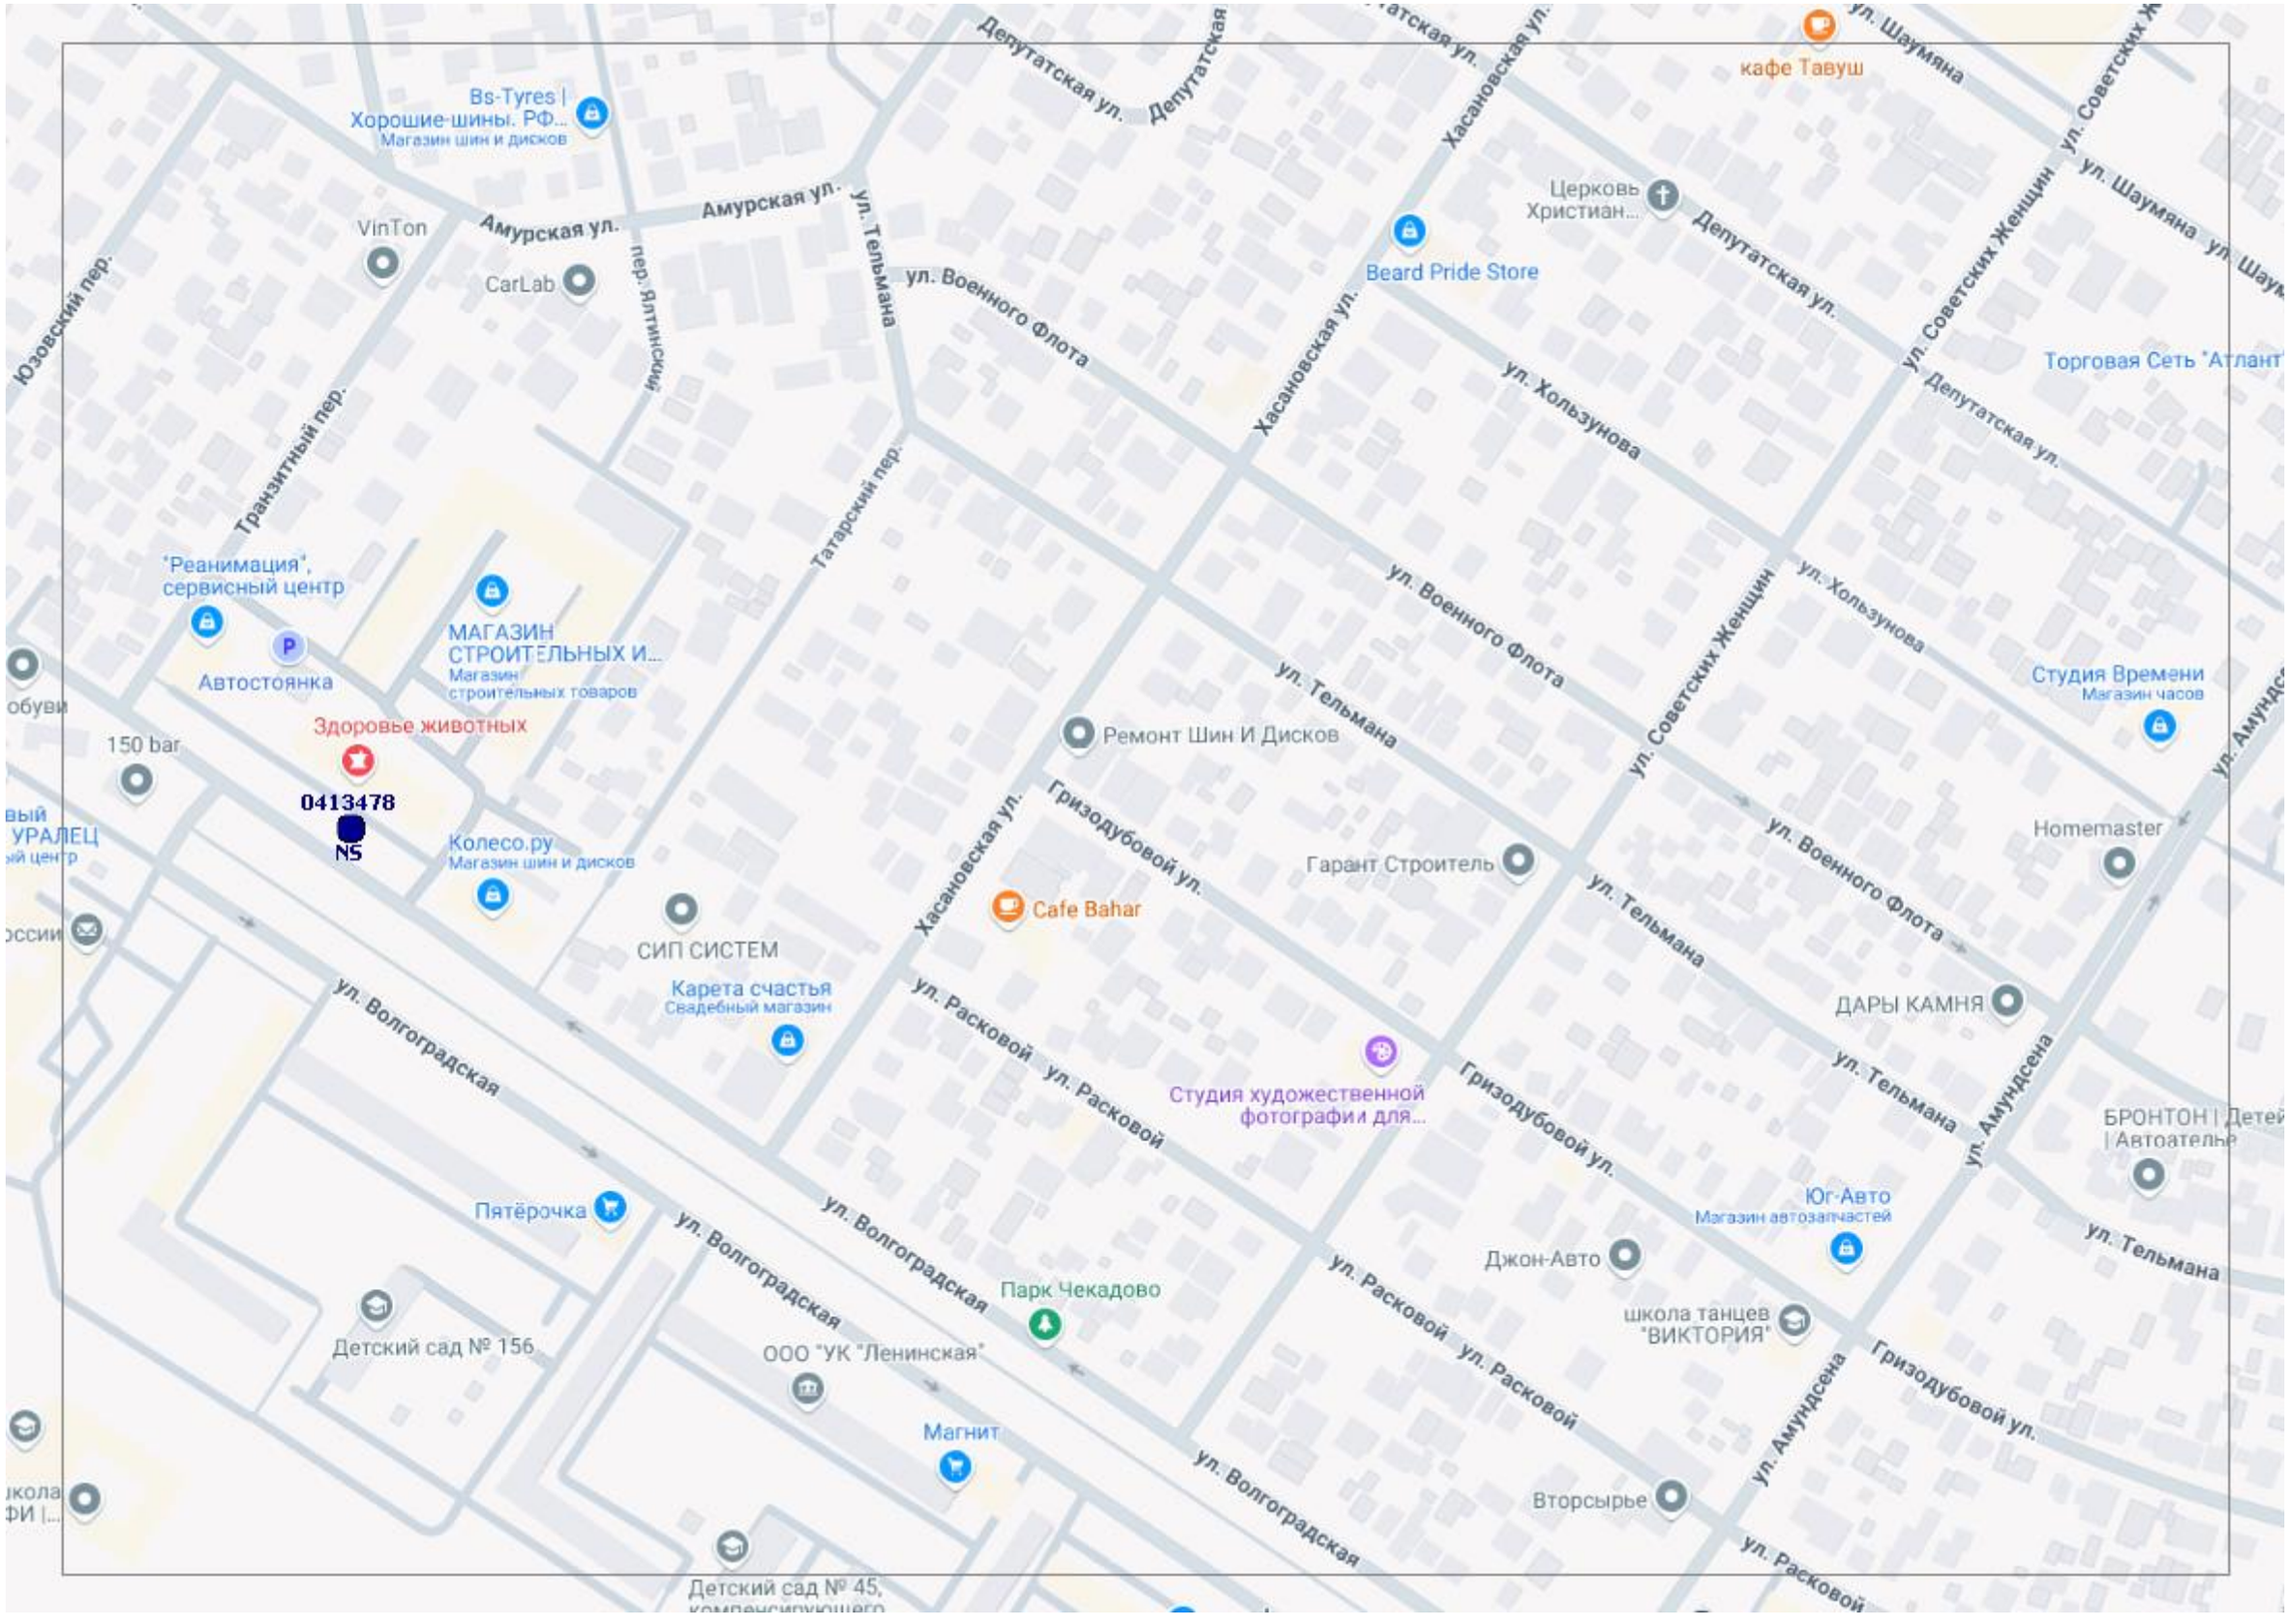
Bs-Tyres | Хорошие-шины. РФ...
Магазин шин и дисков
VinTon
CarLab
Амурская ул.
Амурская ул.
Депутатская ул.
Депутатская ул.
ул. Тельмана
ул. Военного Флота
пер. Ялтинский
Юзовский пер.
Транзитный пер.
Татарский пер.
Хасановская ул.
Хасановская ул.
кафе Тавуш
ул. Шаумяна
ул. Советских Женщин
ул. Шаумяна
Церковь Христиан...
Депутатская ул.
Beard Pride Store
Торговая Сеть "Атлант"
ул. Хользунова
Депутатская ул.
"Реанимация", сервисный центр
Автостоянка
МАГАЗИН СТРОИТЕЛЬНЫХ И...
Магазин строительных товаров
ул. Военного Флота
ул. Советских Женщин
ул. Хользунова
Студия Времени
Магазин часов
обуви
150 bar
Здоровье животных
0413478
NS
ул. Тельмана
Ремонт Шин И Дисков
Колесо.ру
Магазин шин и дисков
Хасановская ул.
Гризодубовой ул.
Гарант Строитель
ул. Военного Флота
Homemaster
Cafe Bahar
СИП СИСТЕМ
Карета счастья
Свадебный магазин
ул. Тельмана
ДАРЫ КАМНЯ
ул. Волгоградская
ул. Расковой
ул. Расковой
Студия художественной фотографии для...
Гризодубовой ул.
ул. Амундсена
БРОНТОН | Детей | Автоателье
Пятёрочка
ул. Волгоградская
ул. Волгоградская
Юг-Авто
Магазин автозапчастей
ул. Тельмана
Джон-Авто
Парк Чекадово
школа танцев "ВИКТОРИЯ"
ул. Расковой
ул. Расковой
Гризодубовой ул.
Детский сад № 156
ООО "УК "Ленинская"
ул. Амундсена
Магнит
ул. Волгоградская
Вторсырье
ул. Расковой
Детский сад № 45,

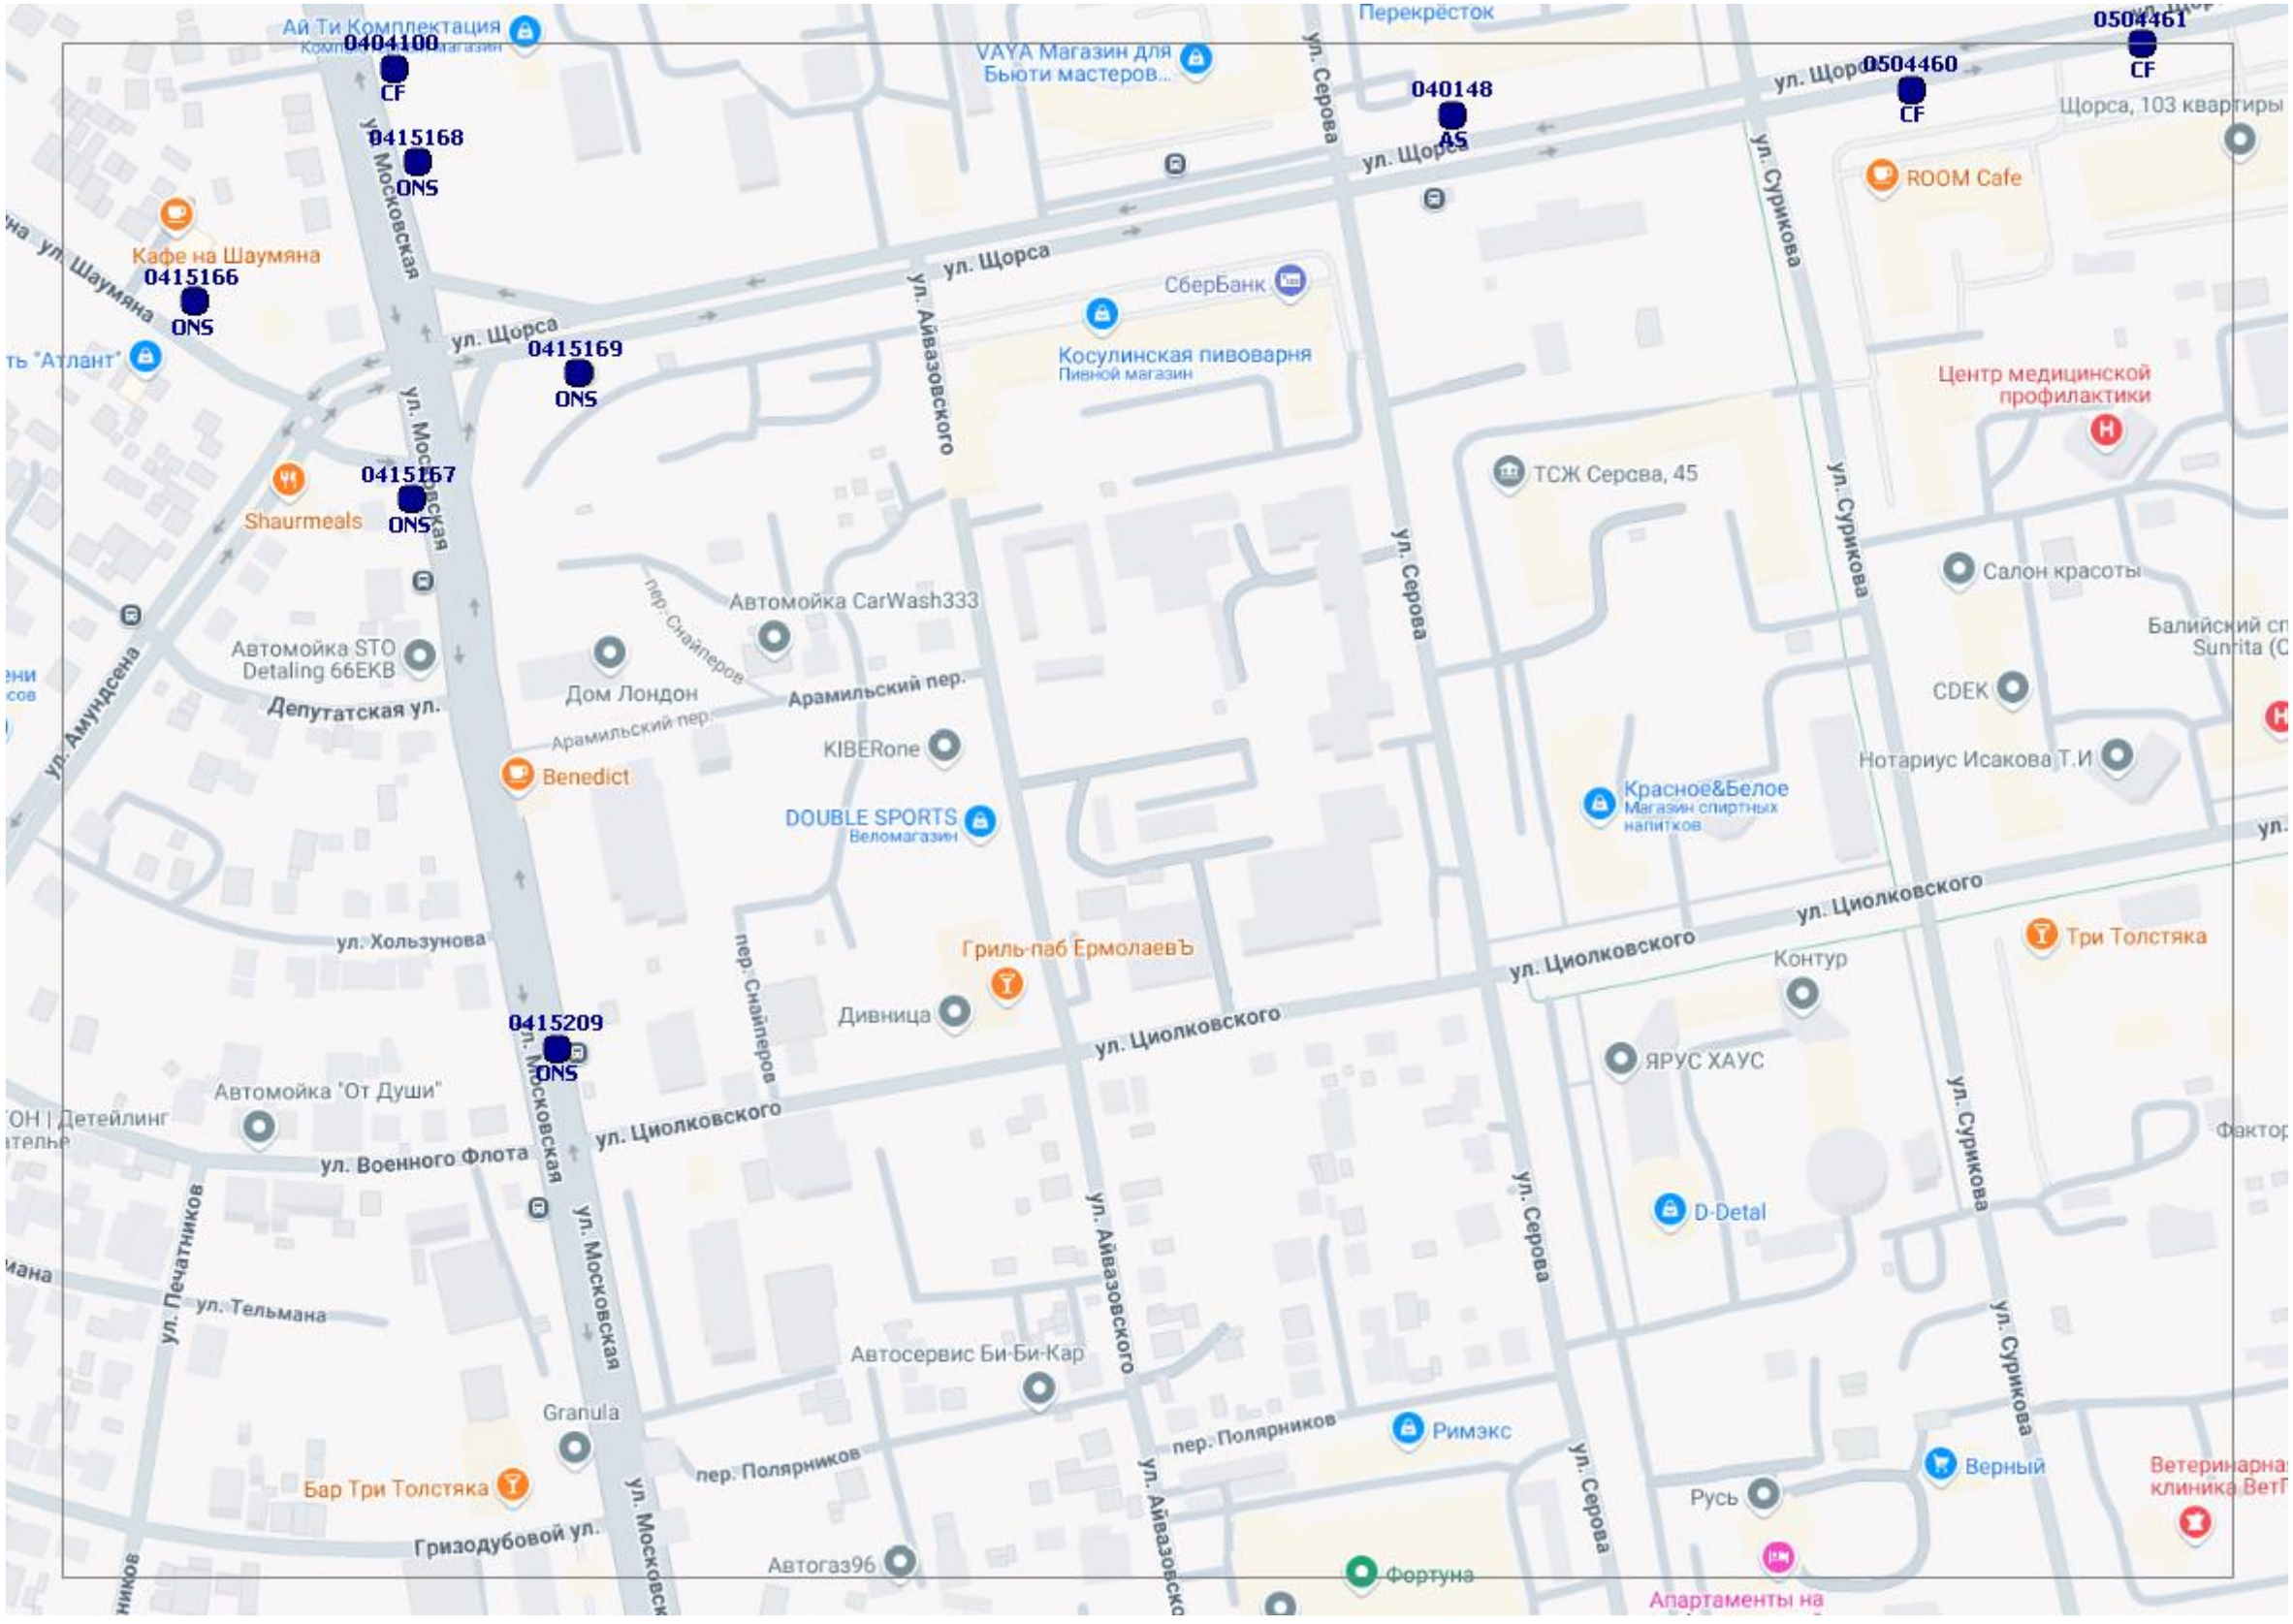
0404100
CF
0415168
ONS
0415166
ONS
0415169
ONS
0415167
ONS
0415209
ONS
040148
AS
0504460
CF
0504461
CF
ул. Московская
ул. Щорса
ул. Серова
ул. Айвазовского
ул. Амундсена
ул. Шаумяна
ул. Хользунова
ул. Печатников
ул. Тельмана
ул. Военного Флота
ул. Циолковского
Арамильский пер.
пер. Снайперов
пер. Полярников
Депутатская ул.
Гризодубовой ул.
Ай Ти Комплектация
VAYA Магазин для Бьюти мастеров...
Перекрёсток
Щорса, 103 квартиры
ROOM Cafe
Кафе на Шаумяна
СберБанк
Косулинская пивоварня
Пивной магазин
Центр медицинской профилактики
ТСЖ Серсва, 45
Shaurmeals
Автомойка CarWash333
Автомойка STO Detaling 66EKB
Дом Лондон
Салон красоты
CDEK
Нотариус Исакова Т.И
KIBERone
Benedict
DOUBLE SPORTS
Веломагазин
Красное&Белое
Магазин спиртных напитков
Гриль-паб ЕрмолаевЪ
Дивница
Три Толстяка
Контур
ЯРУС ХАУС
Автомойка "От Души"
D-Detal
Автосервис Би-Би-Кар
Granula
Римэкс
Бар Три Толстяка
Верный
Русь
Автогаз96
Фортуна
Апартаменты на

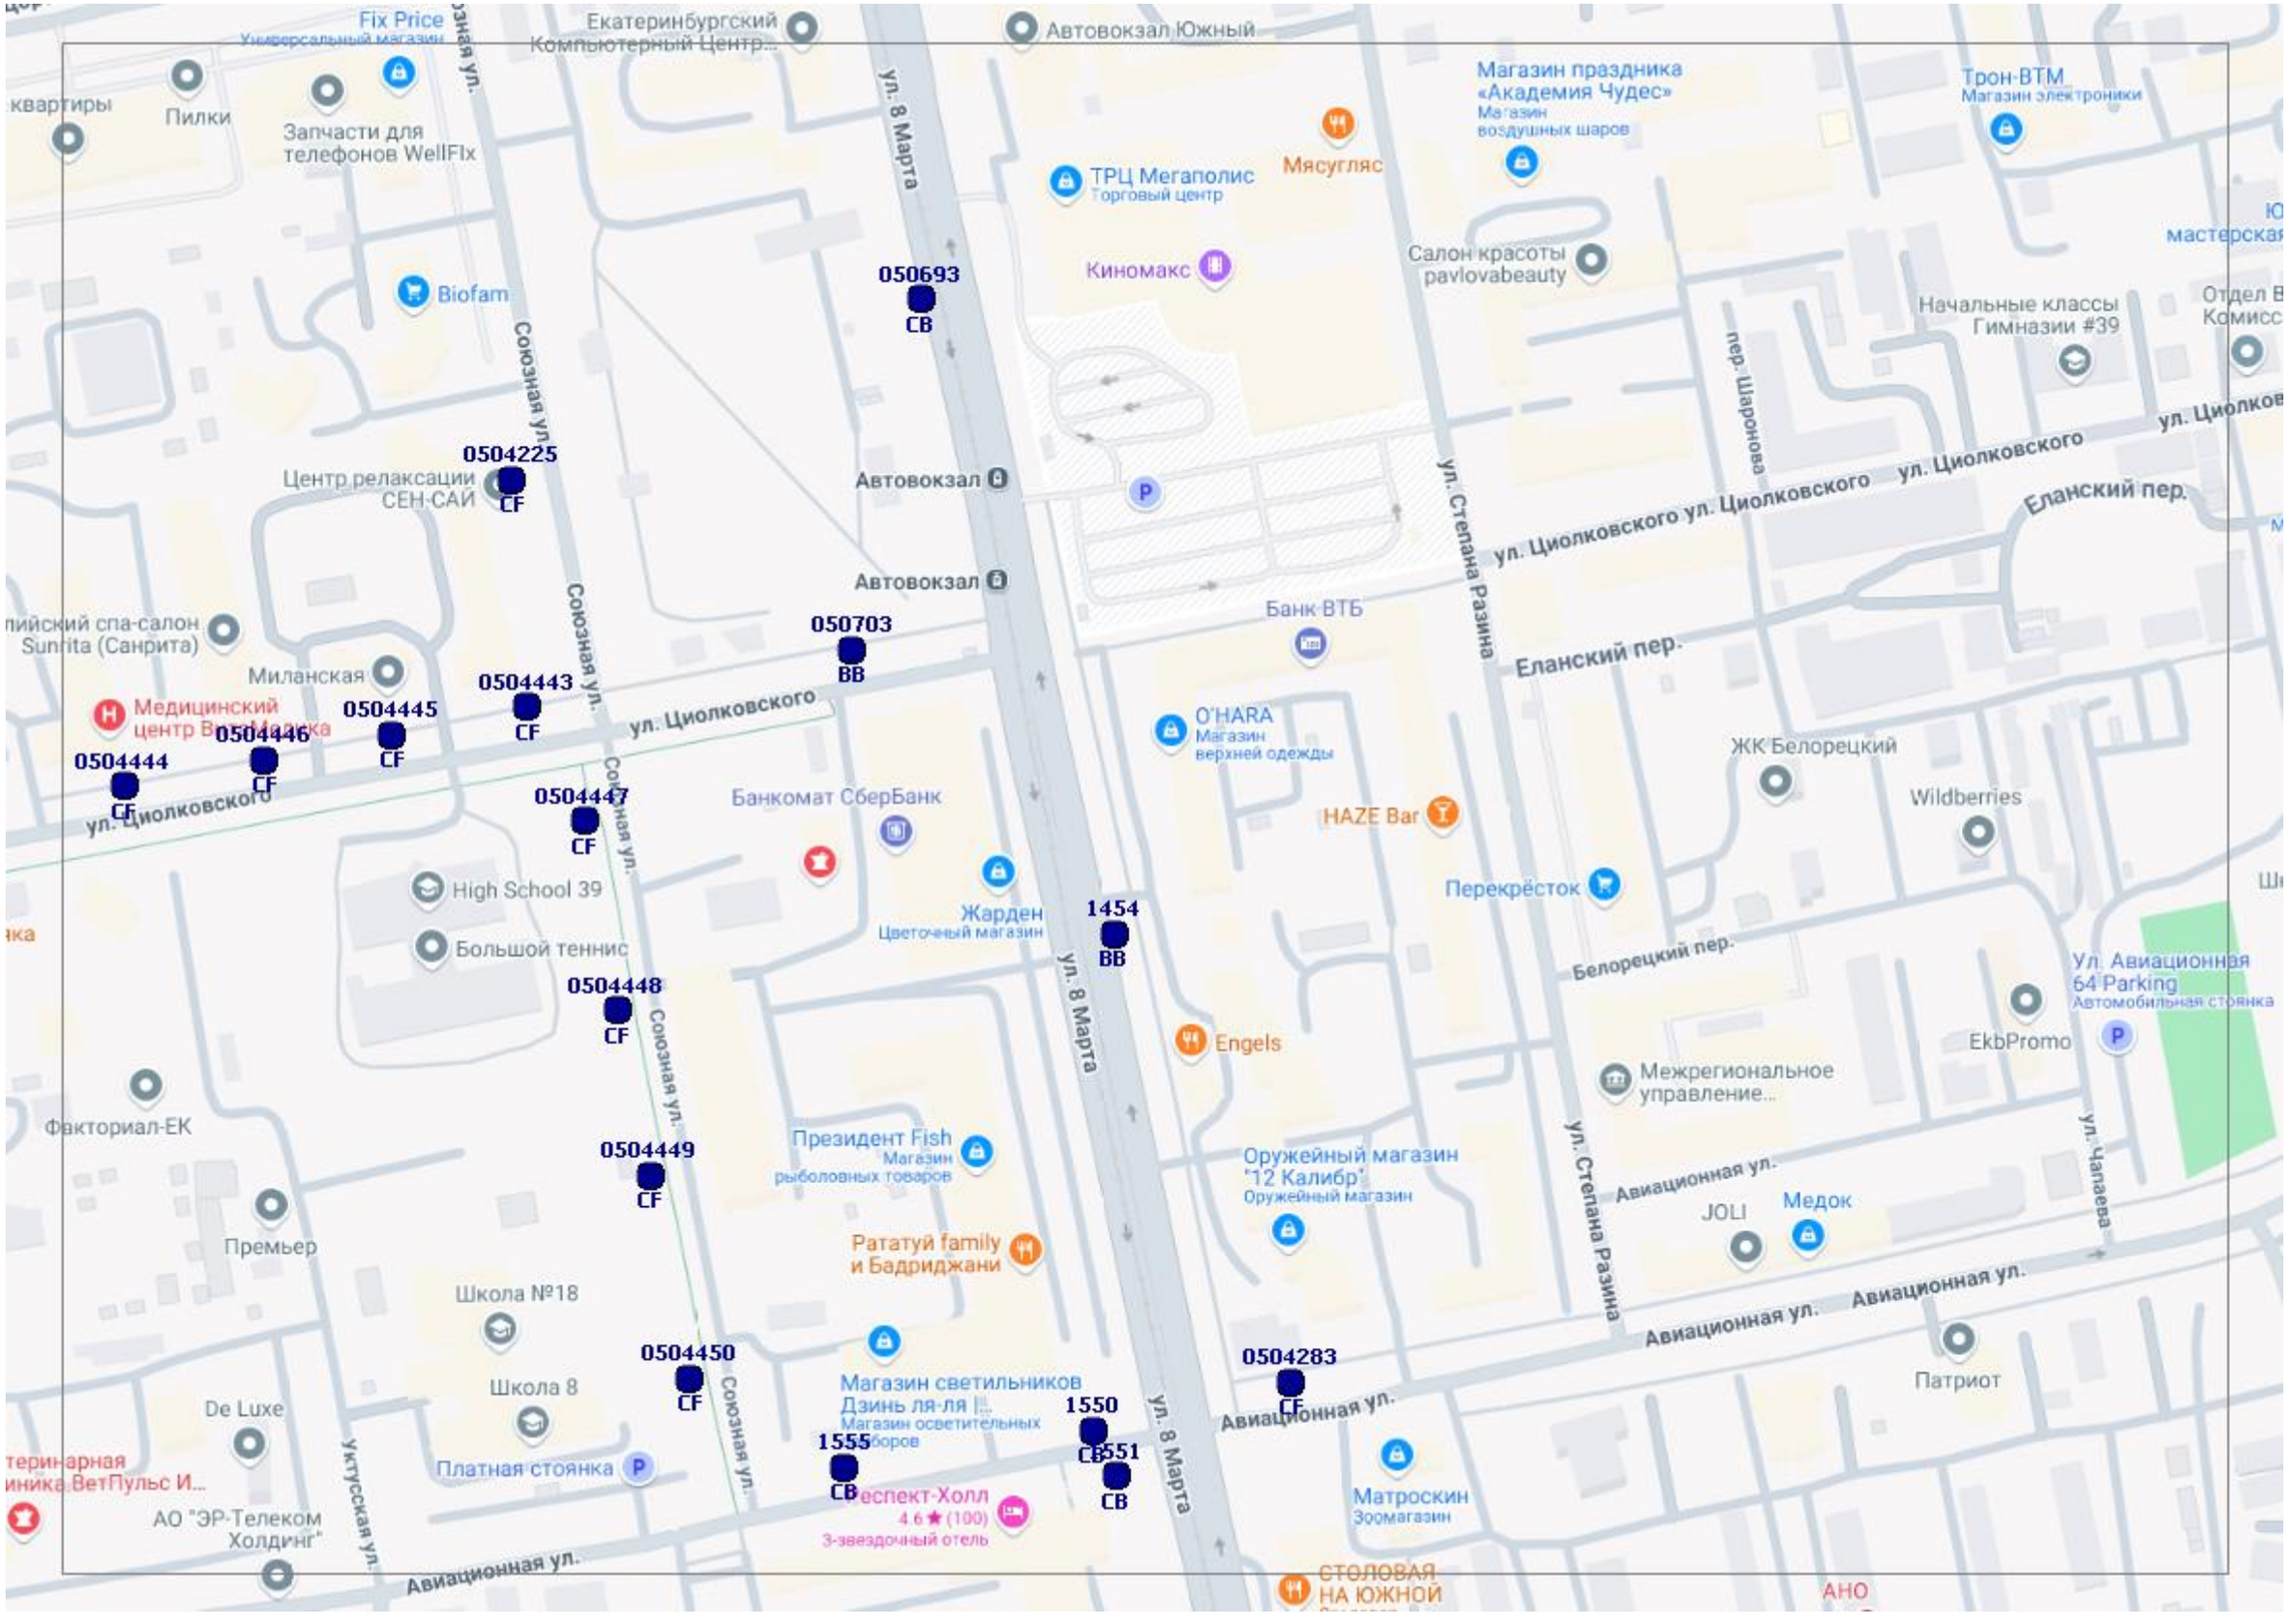
Fix Price
Универсальный магазин
Екатеринбургский Компьютерный Центр...
Автовокзал Южный
Магазин праздника «Академия Чудес»
Магазин воздушных шаров
Трон-ВТМ
Магазин электроники
квартиры
Пилки
Запчасти для телефонов WellFIx
ул. 8 Марта
Мясугляс
ТРЦ Мегаполис
Торговый центр
Киномакс
Салон красоты pavlovabeauty
Начальные классы Гимназии #39
Отдел В Комисс
Ю мастерская
Biofam
050693
СВ
Союзная ул.
0504225
CF
Центр релаксации СЕН САЙ
Автовокзал
пер. Шаронова
ул. Степана Разина
ул. Циолковского ул. Циолковского
ул. Циолковского
ул. Циолков
Еланский пер.
Автовокзал
Банк ВТБ
050703
ВВ
Еланский пер.
ийский спа-салон Sunrita (Санрита)
Миланская
Медицинский центр ВитаМалика
0504443
CF
0504445
CF
0504446
CF
0504444
CF
ул. Циолковского
O'HARA
Магазин верхней одежды
ЖК Белорецкий
Wildberries
0504447
CF
Банкомат СберБанк
HAZE Bar
Перекрёсток
High School 39
Большой теннис
Жарден
Цветочный магазин
1454
ВВ
Белорецкий пер.
Ул. Авиационная 64 Parking
Автомобильная стоянка
0504448
CF
Engels
EkbPromo
Межрегиональное управление...
Факториал-ЕК
Президент Fish
Магазин рыболовных товаров
0504449
CF
Оружейный магазин "12 Калибр"
Оружейный магазин
ул. Степана Разина
Авиационная ул.
JOLI
Медок
ул. Чапаева
Премьер
Рататуй family и Бадриджани
Школа №18
Авиационная ул.
Авиационная ул.
0504450
CF
Магазин светильников Дзинь ля-ля
Магазин осветительных приборов
0504283
CF
Патриот
Школа 8
1550
СВ
1551
СВ
1555
СВ
De Luxe
Платная стоянка
Авиационная ул.
Матроскин
Зоомагазин
АО "ЭР-Телеком Холдинг"
Авиационная ул.
СТОЛОВАЯ НА ЮЖНОЙ
АНО

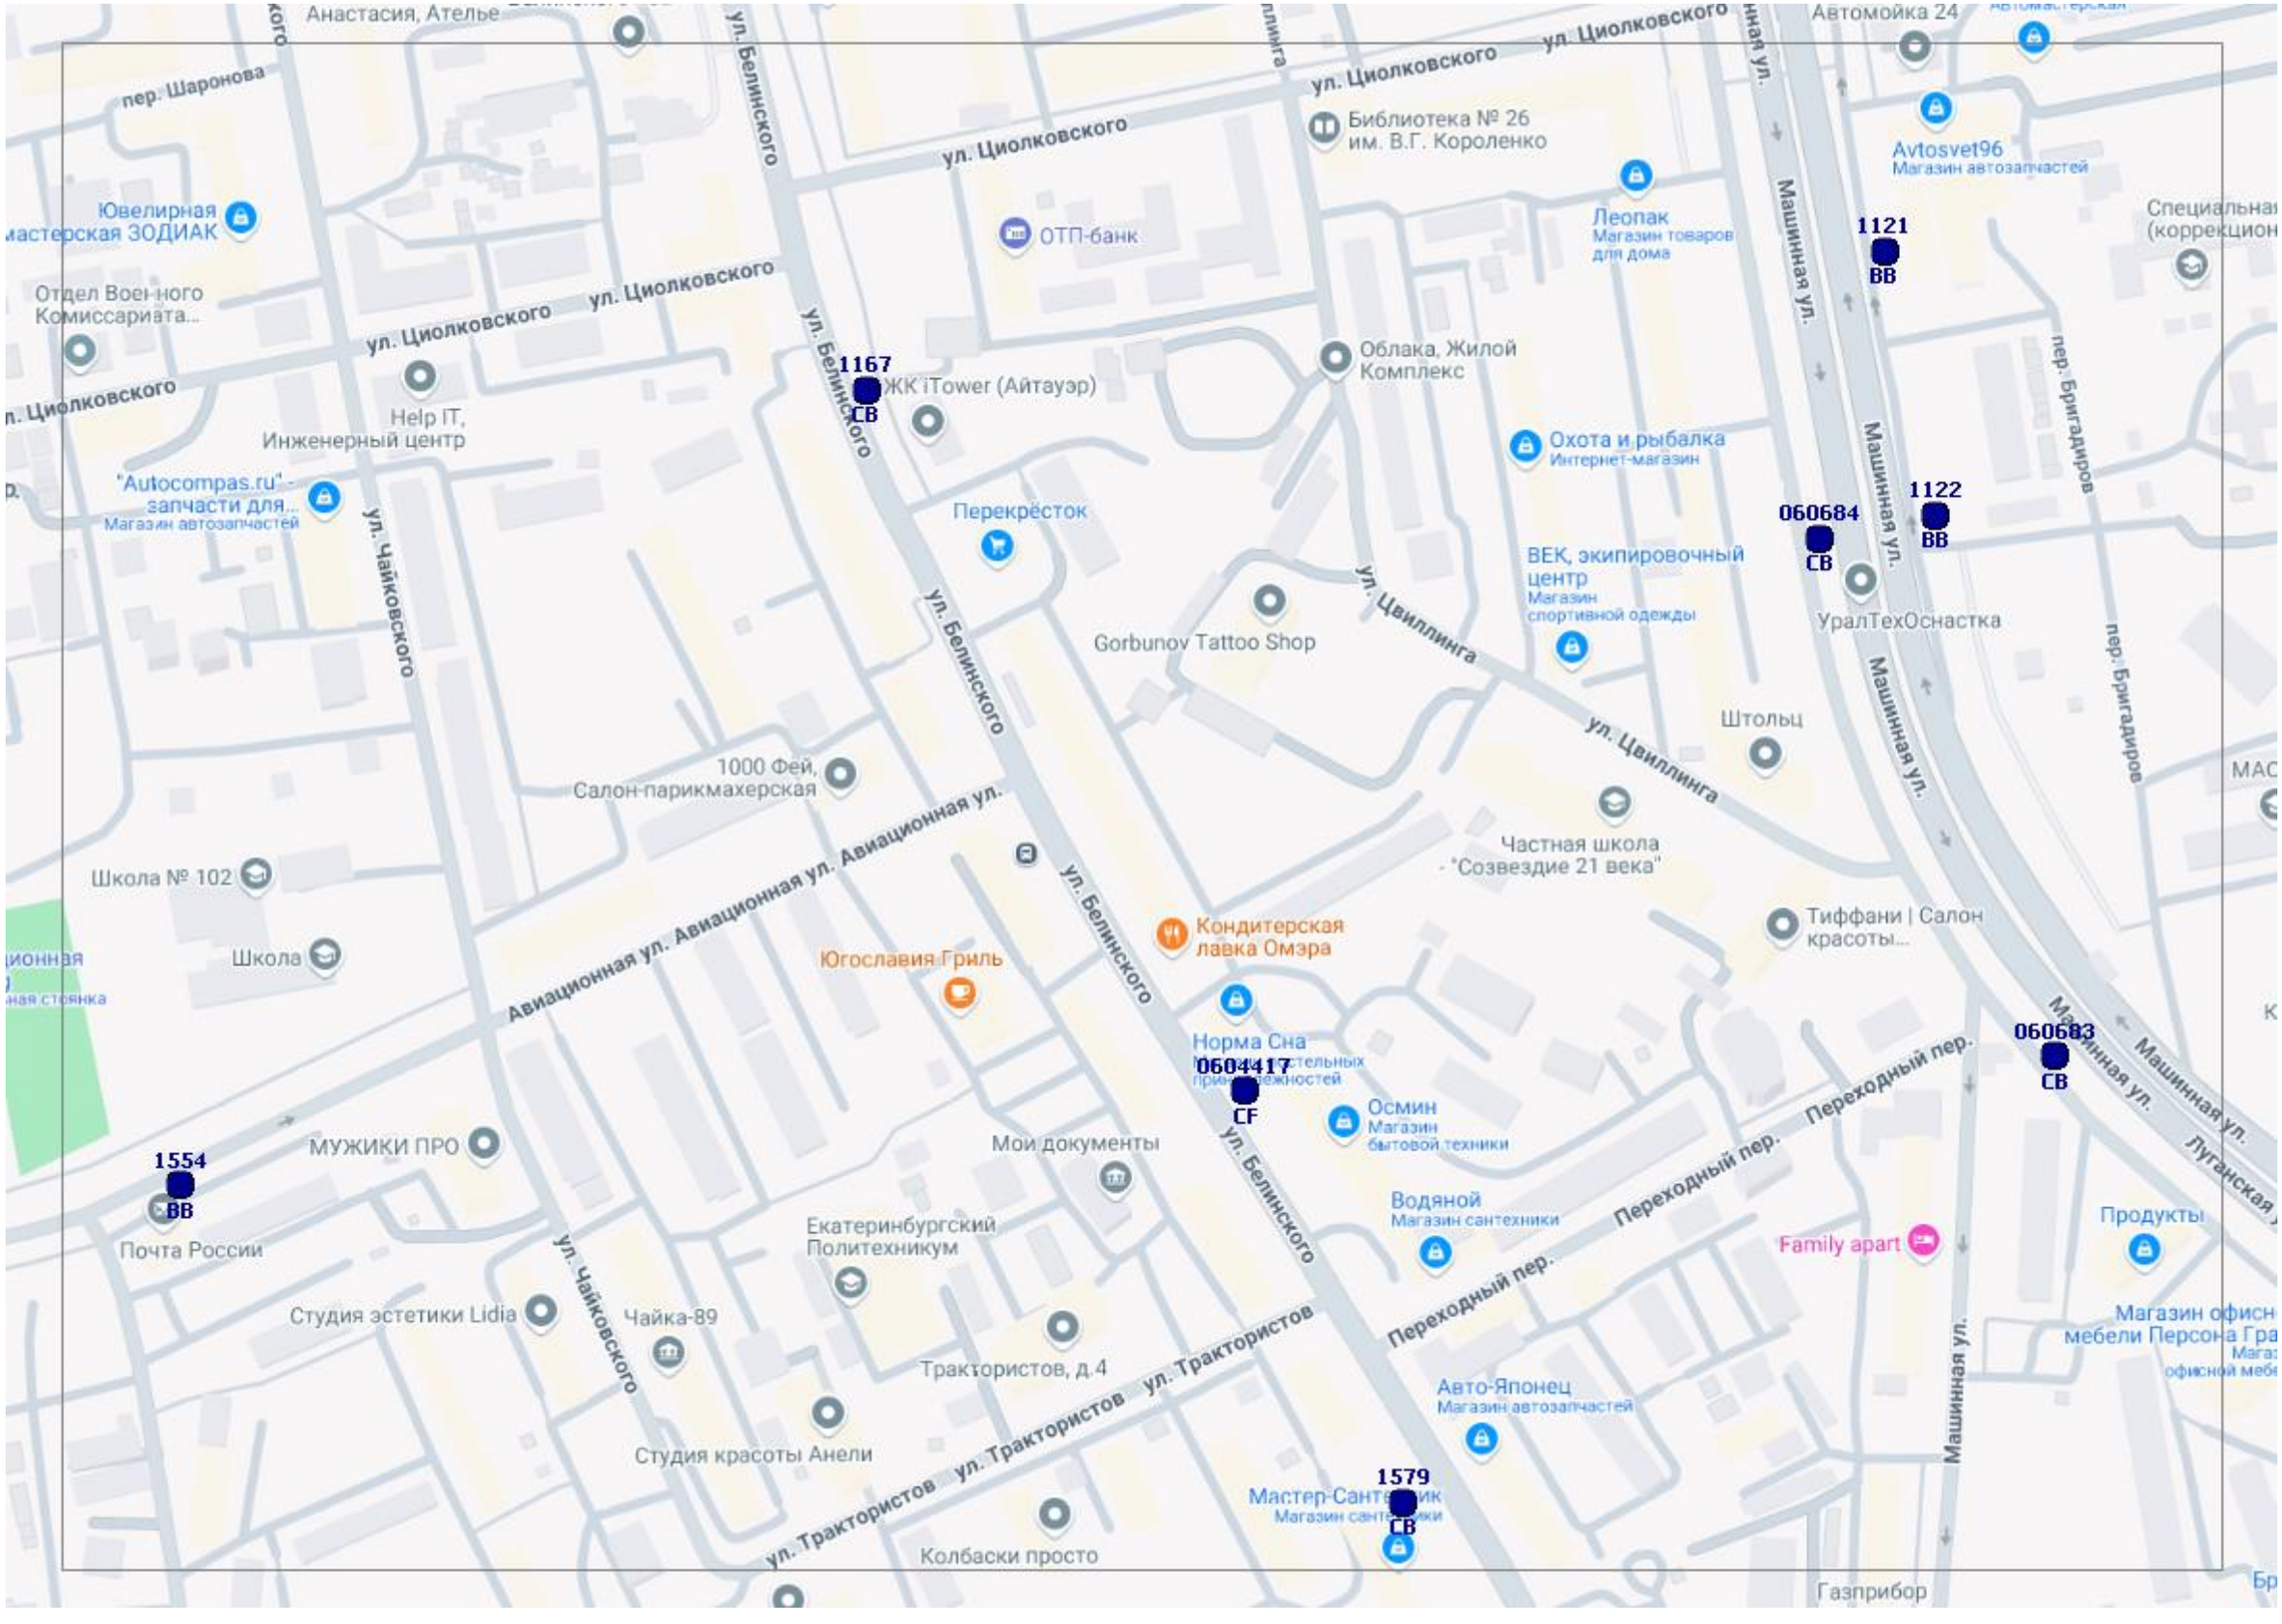
Анастасия, Ателье
пер. Шаронова
ул. Белинского
ул. Циолковского
Библиотека № 26
им. В.Г. Короленко
Автомойка 24
Avtosvet96
Магазин автозапчастей
Ювелирная
мастерская ЗОДИАК
ОТП-банк
Леопак
Магазин товаров
для дома
Специальная
(коррекцион
1121
ВВ
Отдел Воен ного
Комиссариата...
Облака, Жилой
Комплекс
1167
СВ
ЖК iTower (Айтауэр)
Help IT,
Инженерный центр
"Autocompas.ru" -
запчасти для...
Магазин автозапчастей
ул. Чайковского
Охота и рыбалка
Интернет-магазин
Перекрёсток
1122
ВВ
060684
СВ
ВЕК, экипировочный
центр
Магазин
спортивной одежды
УралТехОснастка
Машинная ул.
пер. Бригадиров
Gorbunov Tattoo Shop
ул. Цвиллинга
Штольц
1000 Фей,
Салон-парикмахерская
Авиационная ул.
Частная школа
- "Созвездие 21 века"
Школа № 102
Школа
Кондитерская
лавка Омэра
Тиффани | Салон
красоты...
Югославия Гриль
Норма Сна
060683
СВ
060417
CF
Осмин
Магазин
бытовой техники
Переходный пер.
Луганская
МУЖИКИ ПРО
Мои документы
1554
ВВ
Водяной
Магазин сантехники
Продукты
Family apart
Почта России
Екатеринбургский
Политехникум
Студия эстетики Lidia
Чайка-89
Трактористов, д 4
ул. Трактористов
Авто-Японец
Магазин автозапчастей
Студия красоты Анели
1579
СВ
Колбаски просто
Газприбор

Жизньмарт
Магазин здоровой пищи
«Штерн» - Официальный дилер...
Автосалон
МАОУ СОШ №28
Коттедж "Царь-Баня"
Хуторская ул.
ЖК "Исеть парк"
ПИК / Исеть парк
ЗАО "РЕДУКТОР"
Царь Баня
Луганская ул.
Старый мастер, шиномонтажная...
Магазин шин
Плато
Пункт выдачи WildBerries
ул. Саввы Белых
Брусника маркет
р. Исе́ть
Красное&Белое
Магазин спиртных напитков
БРАВО
Магазин праздничных украшений
Маяковский Парк
GALOMED Базовый, соляная пещера
МЕЧТЫ
Ресторан
Трасса
Торговый центр
ЭТМ
Вольтаж
Светофор
0613130
FL

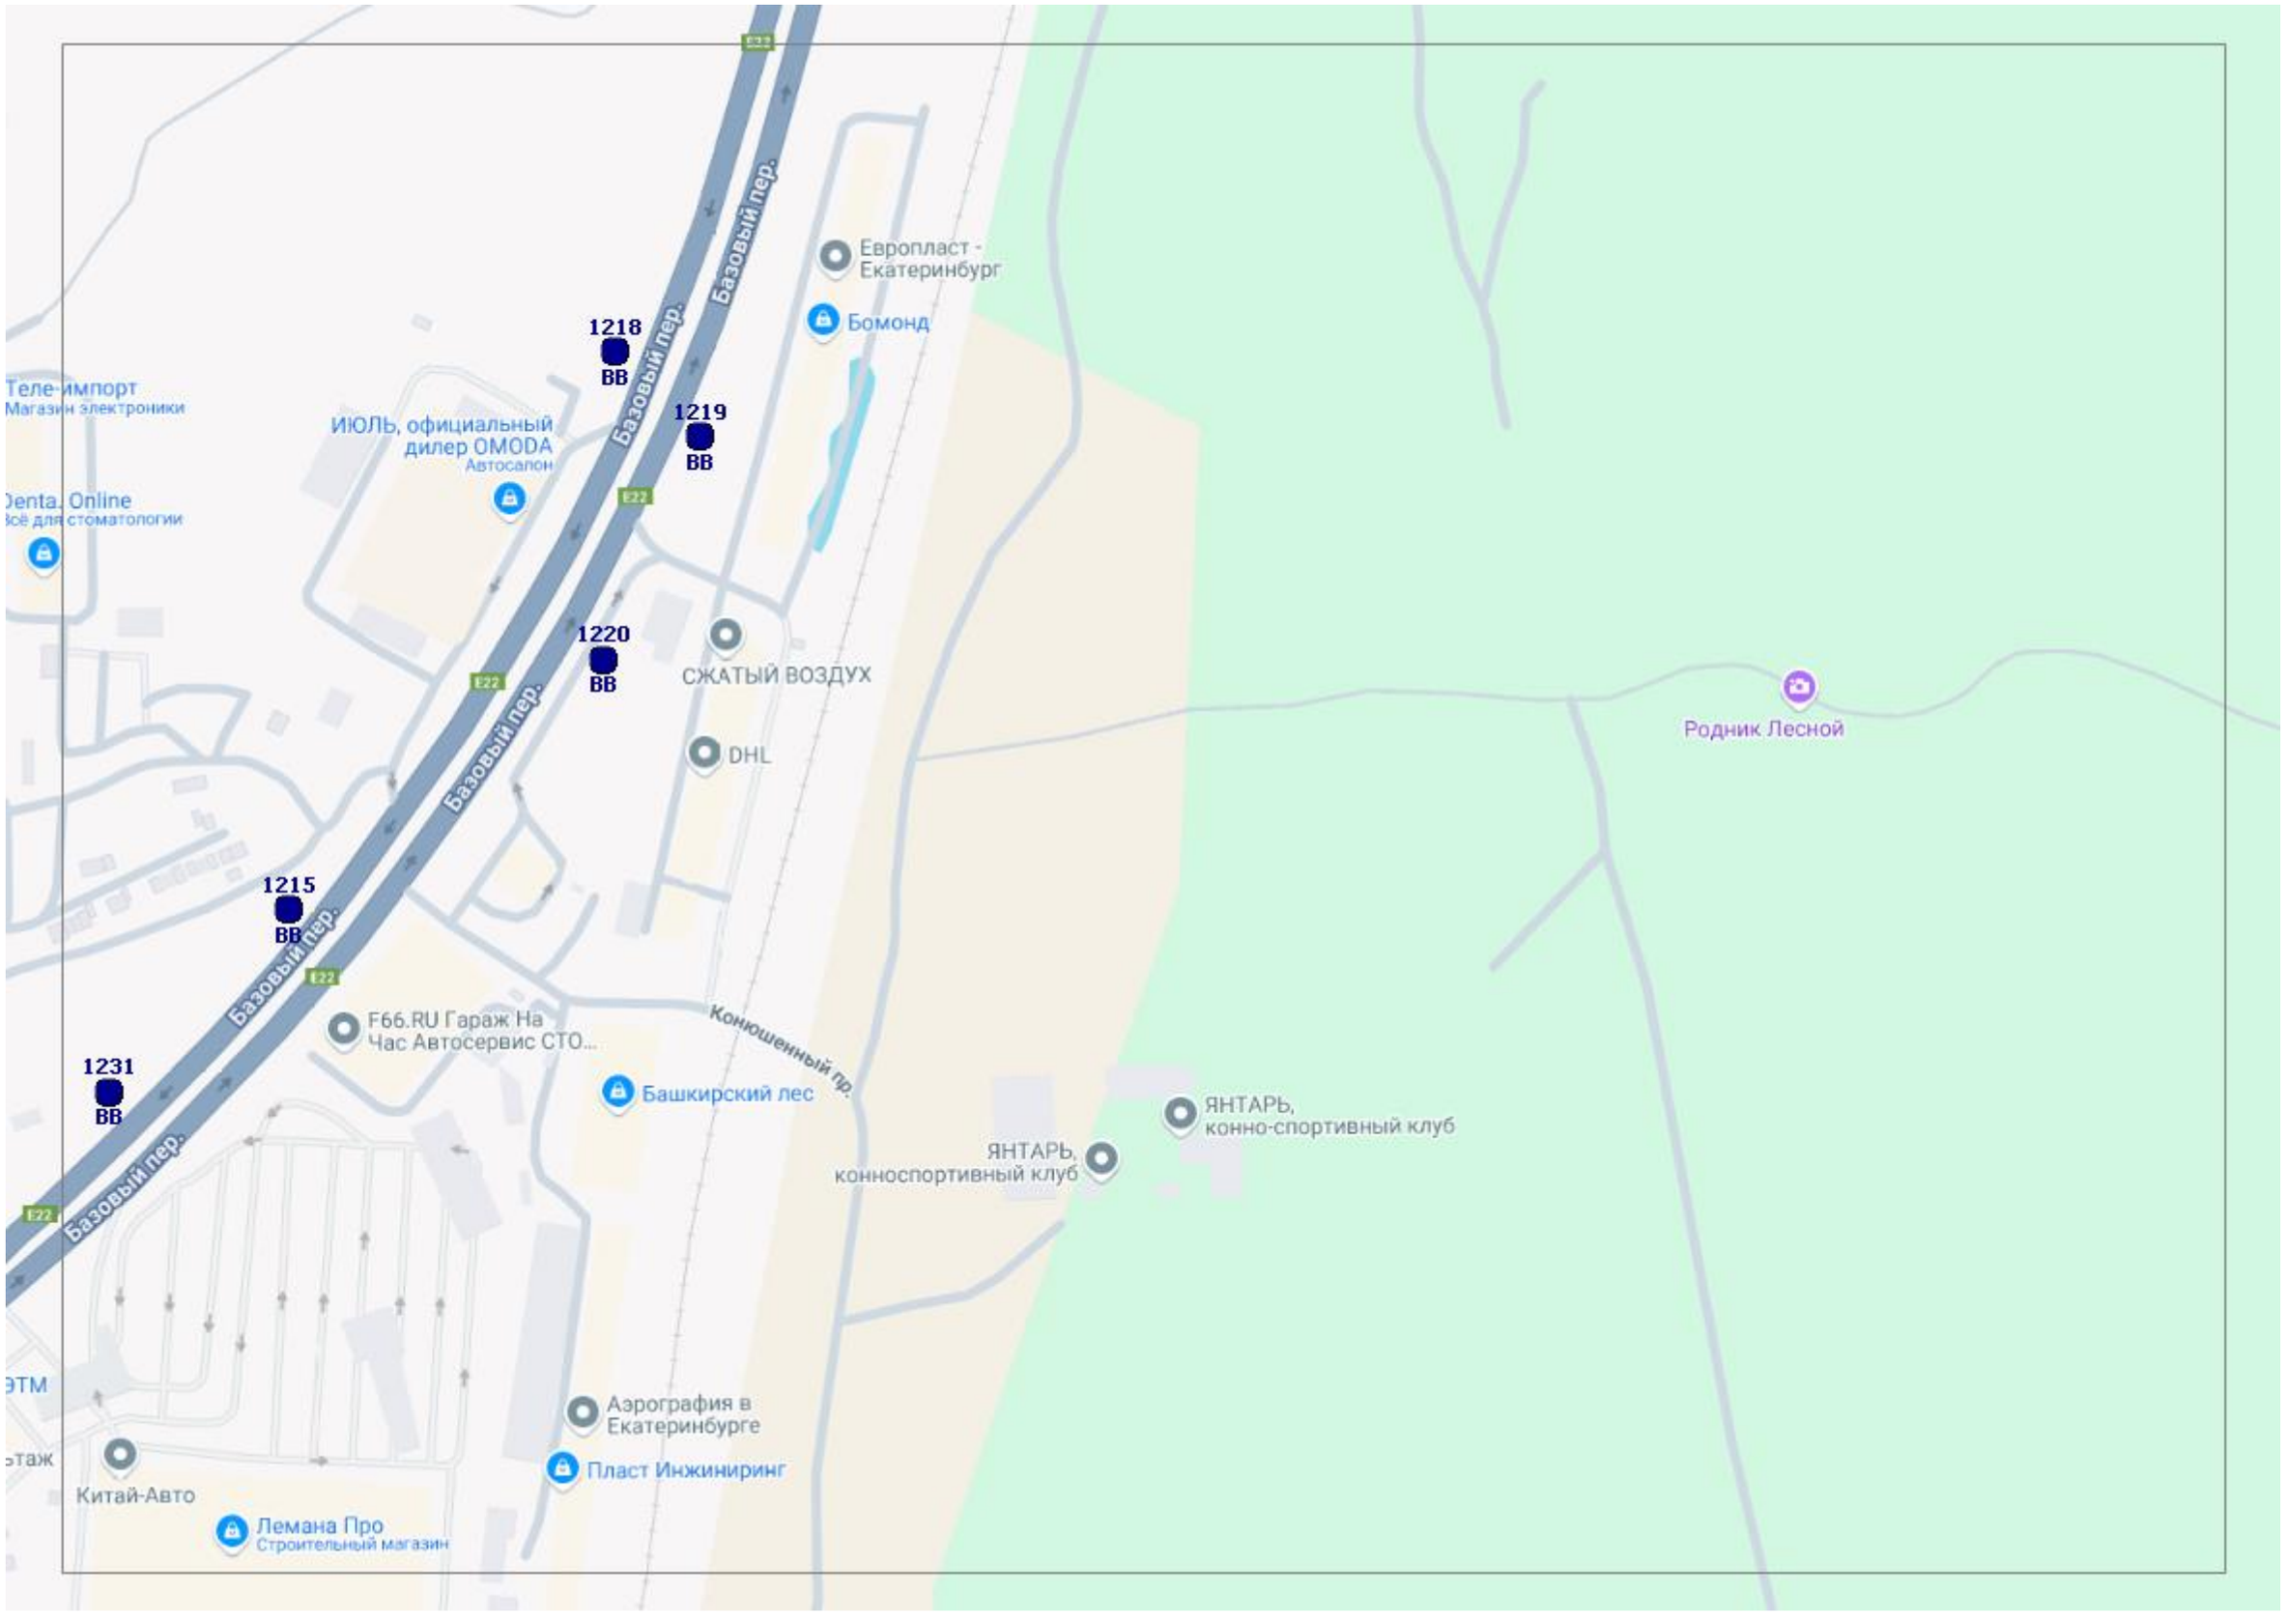
Базовый пер.
Базовый пер.
Базовый пер.
Базовый пер.
Базовый пер.
E22
E22
E22
E22
E22
1218
ВВ
1219
ВВ
1220
ВВ
1215
ВВ
1231
ВВ
Европласт - Екатеринбург
Бомонд
Теле-импорт
Магазин электроники
ИЮЛЬ, официальный дилер OMODA
Автосалон
Denta. Online
Всё для стоматологии
СЖАТЫЙ ВОЗДУХ
DHL
Родник Лесной
F66.RU Гараж На Час Автосервис СТО...
Конюшенный пр.
Башкирский лес
ЯНТАРЬ, конно-спортивный клуб
ЯНТАРЬ, конноспортивный клуб
ЭТМ
Аэрография в Екатеринбурге
Пласт Инжиниринг
Китай-Авто
Лемана Про
Строительный магазин

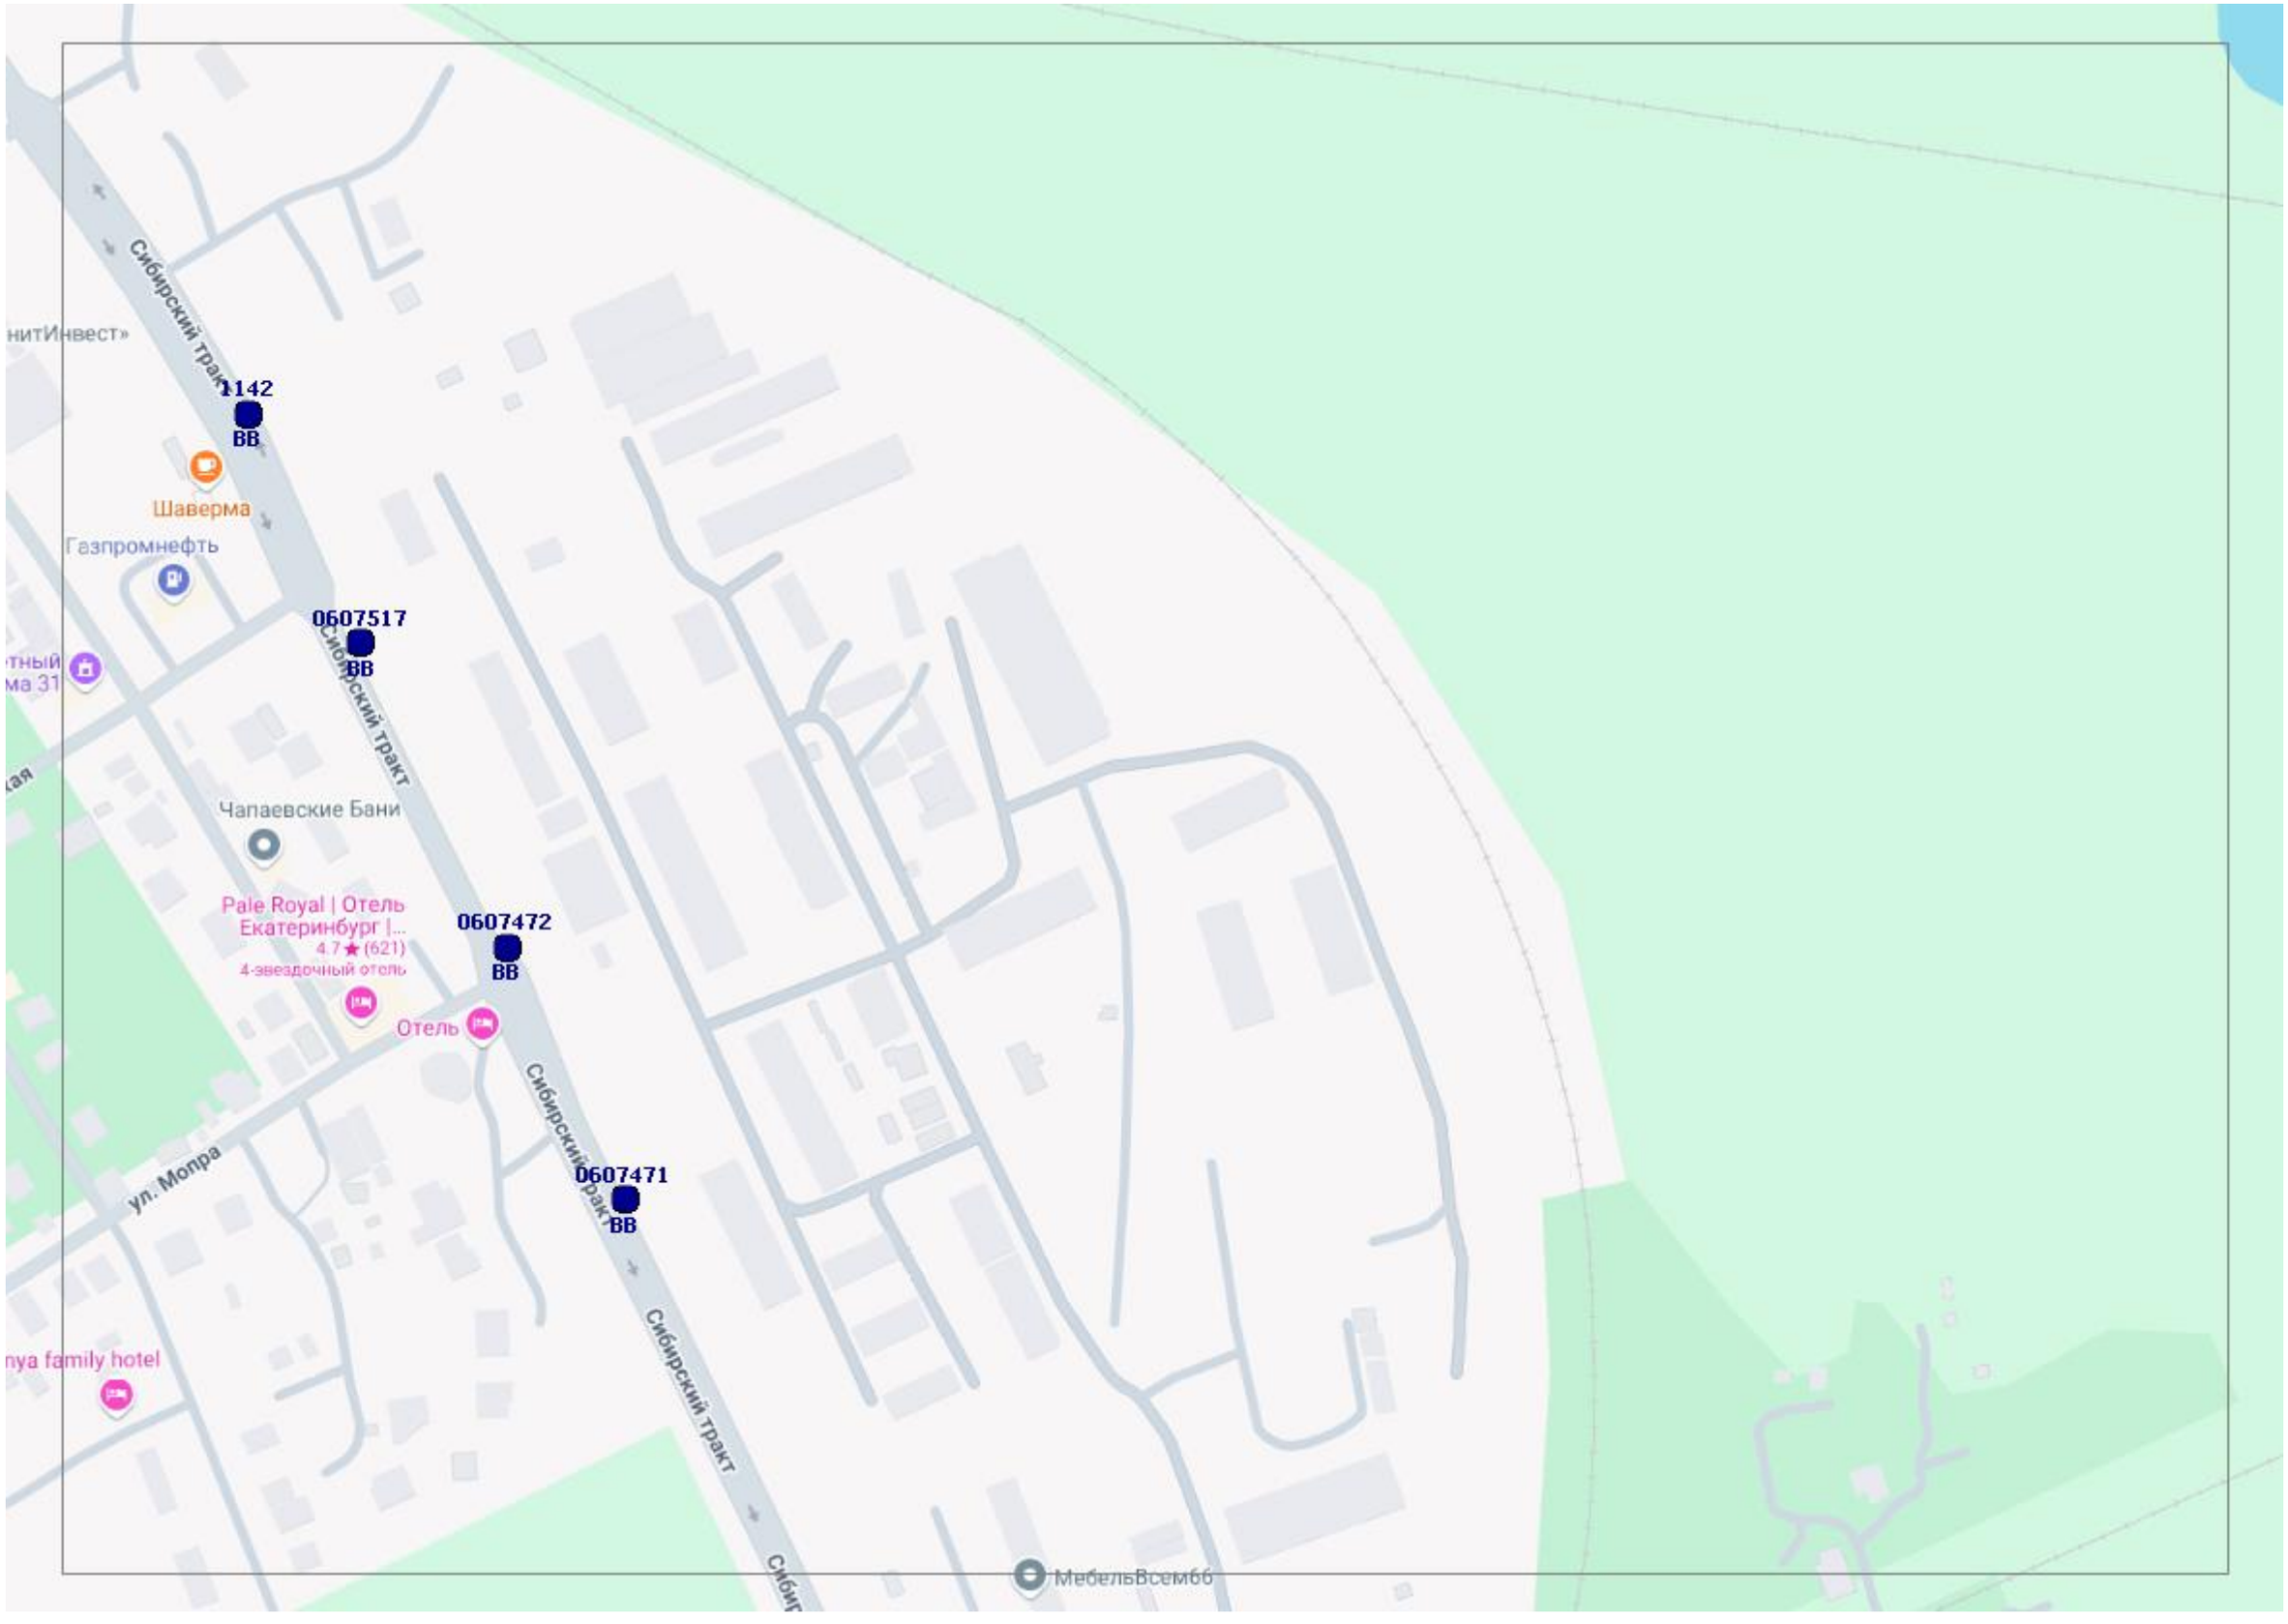
Сибирский тракт
нитИнвест»
1142
ВВ
Шаверма
Газпромнефть
0607517
ВВ
Сибирский тракт
Чапаевские Бани
Pale Royal | Отель Екатеринбург |...
4.7★(621)
4-звездочный отель
0607472
ВВ
Отель
Сибирский тракт
ул. Мопра
0607471
ВВ
nya family hotel
Сибирский тракт
МебельВсем66

ВОДА
Сибирский тракт дублер
Мотыльница
Товары для охоты и рыбалки
0607628
ВВ
Большая поляна
0607627
ВВ
Р351
Е22
Е22
ул. Раздольная

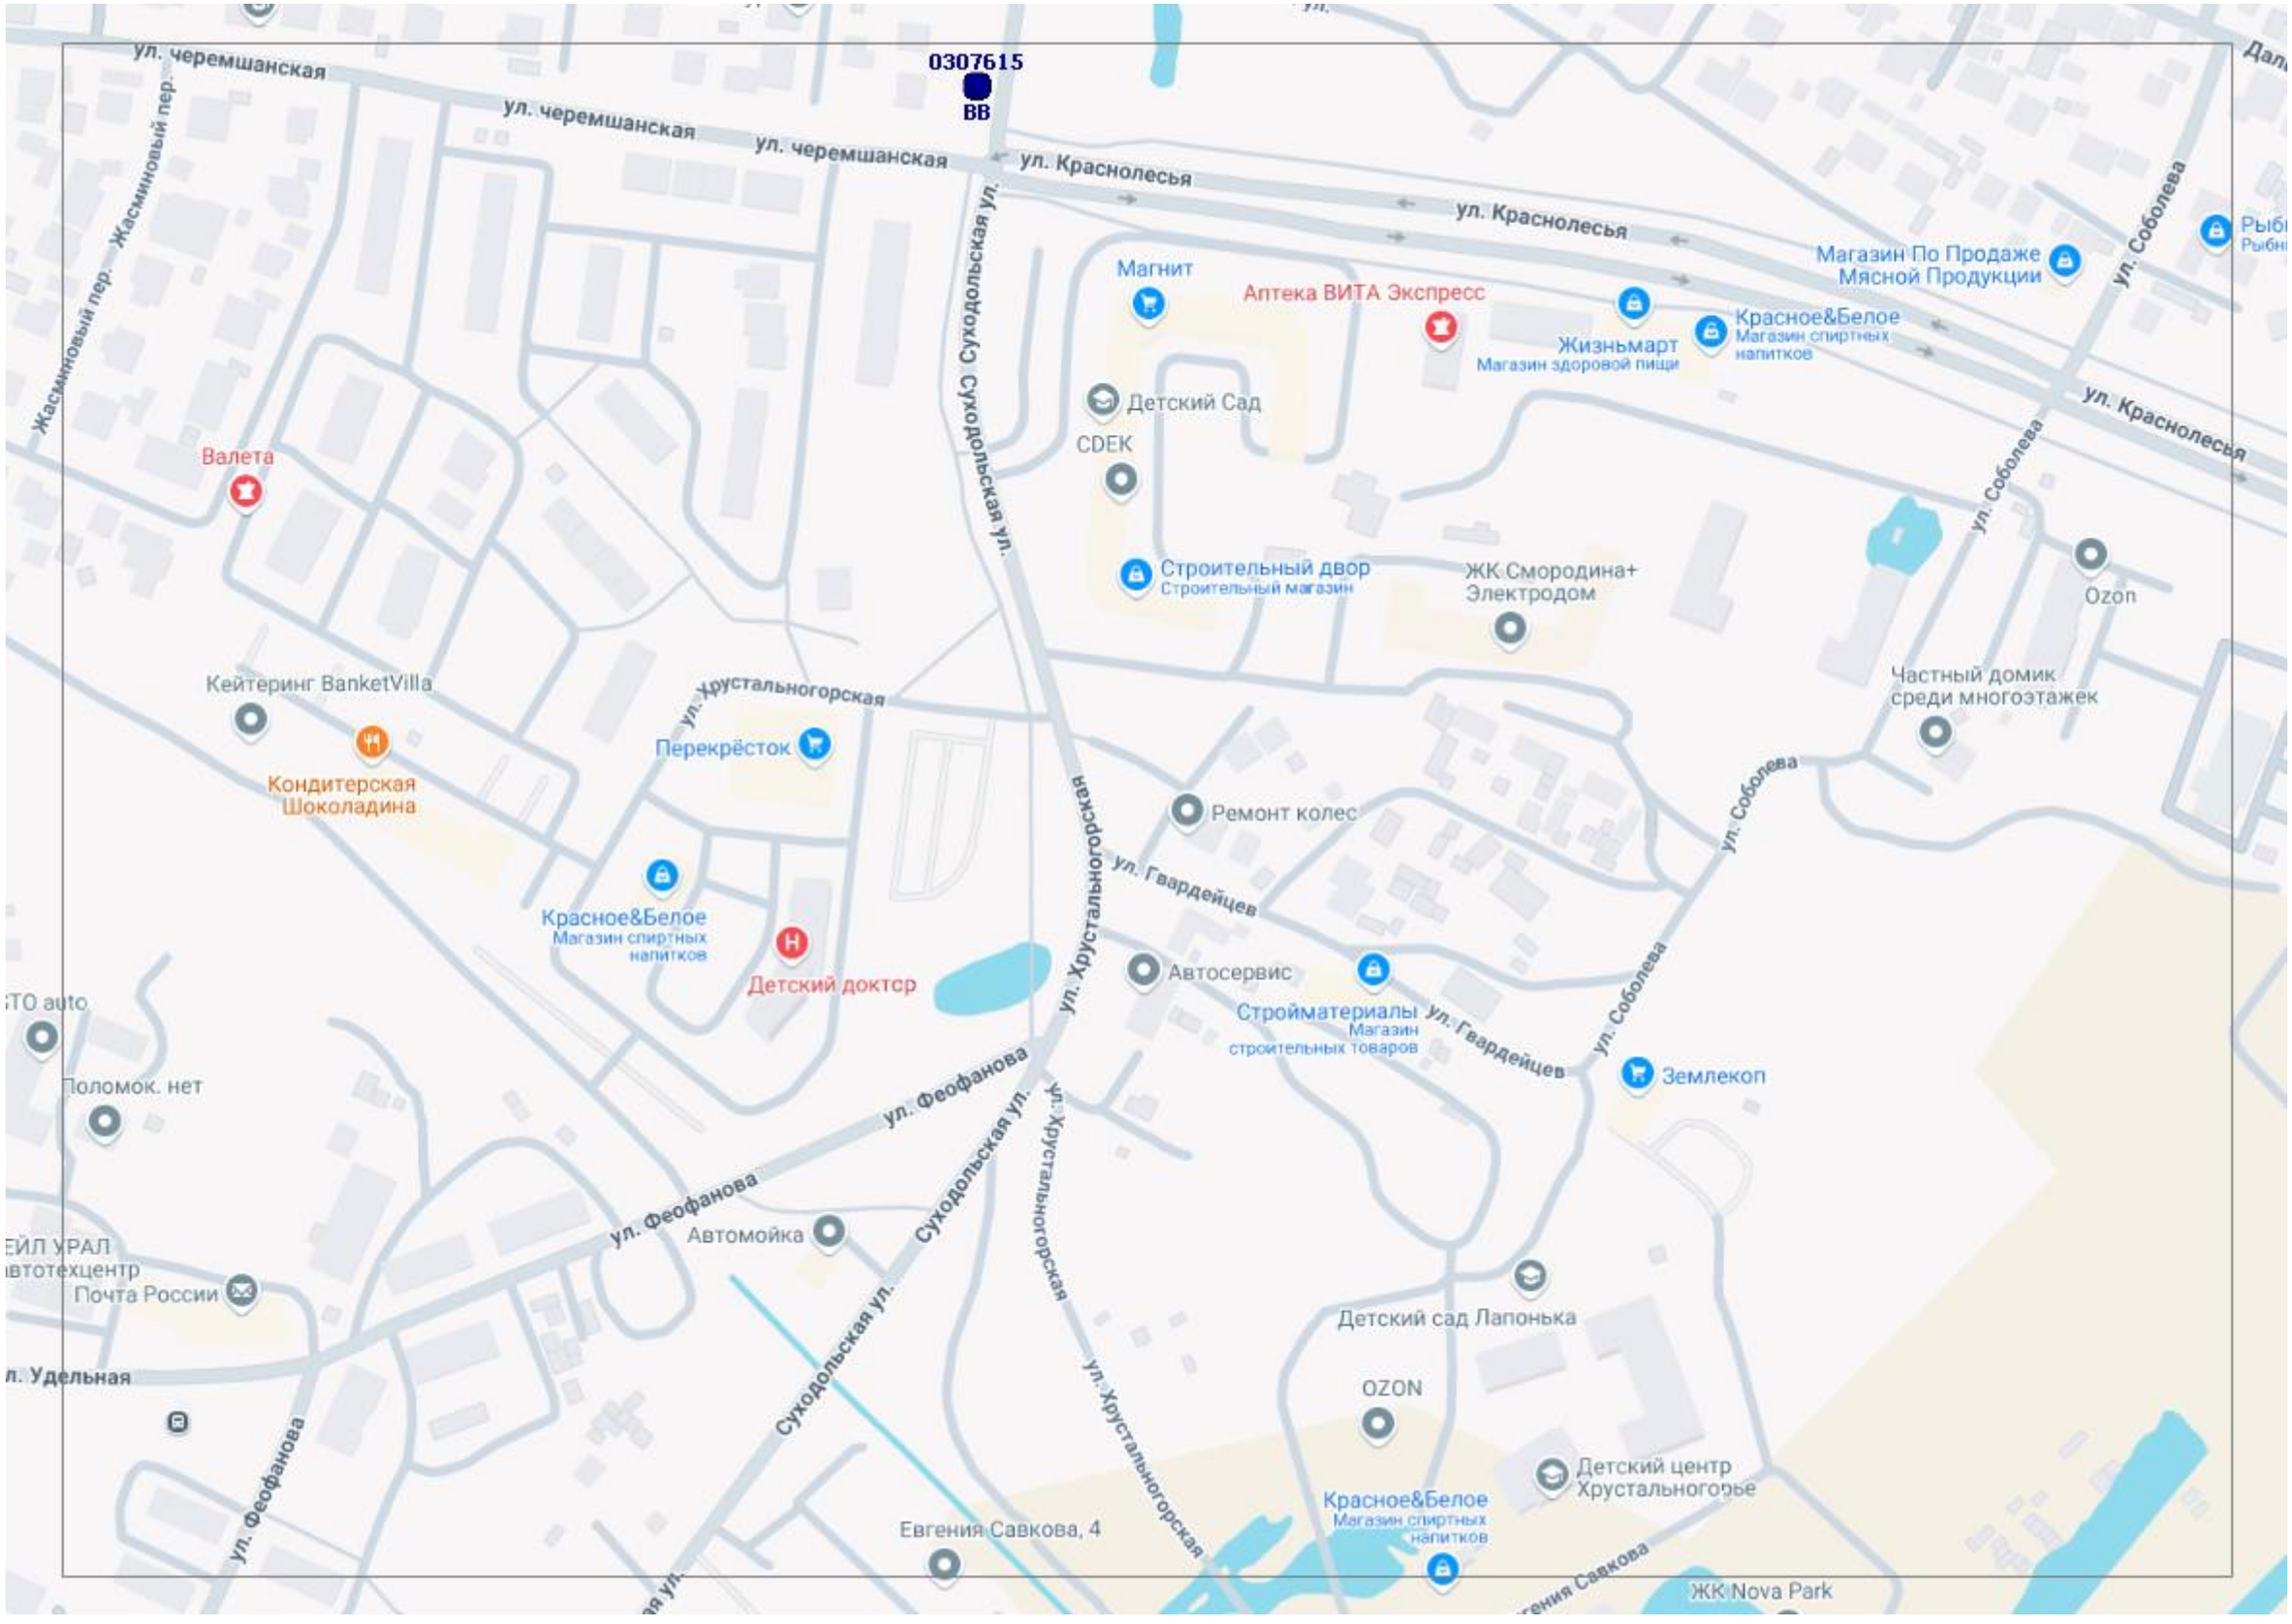
0307615
ВВ
ул. черемшанская
ул. черемшанская
ул. черемшанская
ул. Краснолесья
ул. Краснолесья
ул. Краснолесья
Жасминовый пер.
Жасминовый пер.
Суходольская ул.
Суходольская ул.
ул. Соболева
ул. Соболева
ул. Соболева
Магнит
Аптека ВИТА Экспресс
Магазин По Продаже Мясной Продукции
Красное&Белое
Магазин спиртных напитков
Жизньмарт
Магазин здоровой пищи
Детский Сад
CDEK
Валета
Строительный двор
Строительный магазин
ЖК Смородина+
Электродом
Ozon
Частный домик среди многоэтажек
Кейтеринг BanketVilla
Кондитерская Шоколадина
ул. Хрустальногорская
Перекрёсток
Ремонт колес
ул. Гвардейцев
Красное&Белое
Магазин спиртных напитков
Детский доктор
Автосервис
Стройматериалы
Магазин строительных товаров
ул. Гвардейцев
ул. Соболева
Землекоп
ул. Феофанова
ул. Феофанова
ул. Феофанова
Суходольская ул.
Суходольская ул.
ул. Хрустальногорская
ул. Хрустальногорская
Автомойка
Почта России
Детский сад Лапонька
OZON
Детский центр Хрустальногорье
Красное&Белое
Магазин спиртных напитков
Евгения Савкова, 4
ул. Евгения Савкова
ЖК Nova Park
ул. Удельная

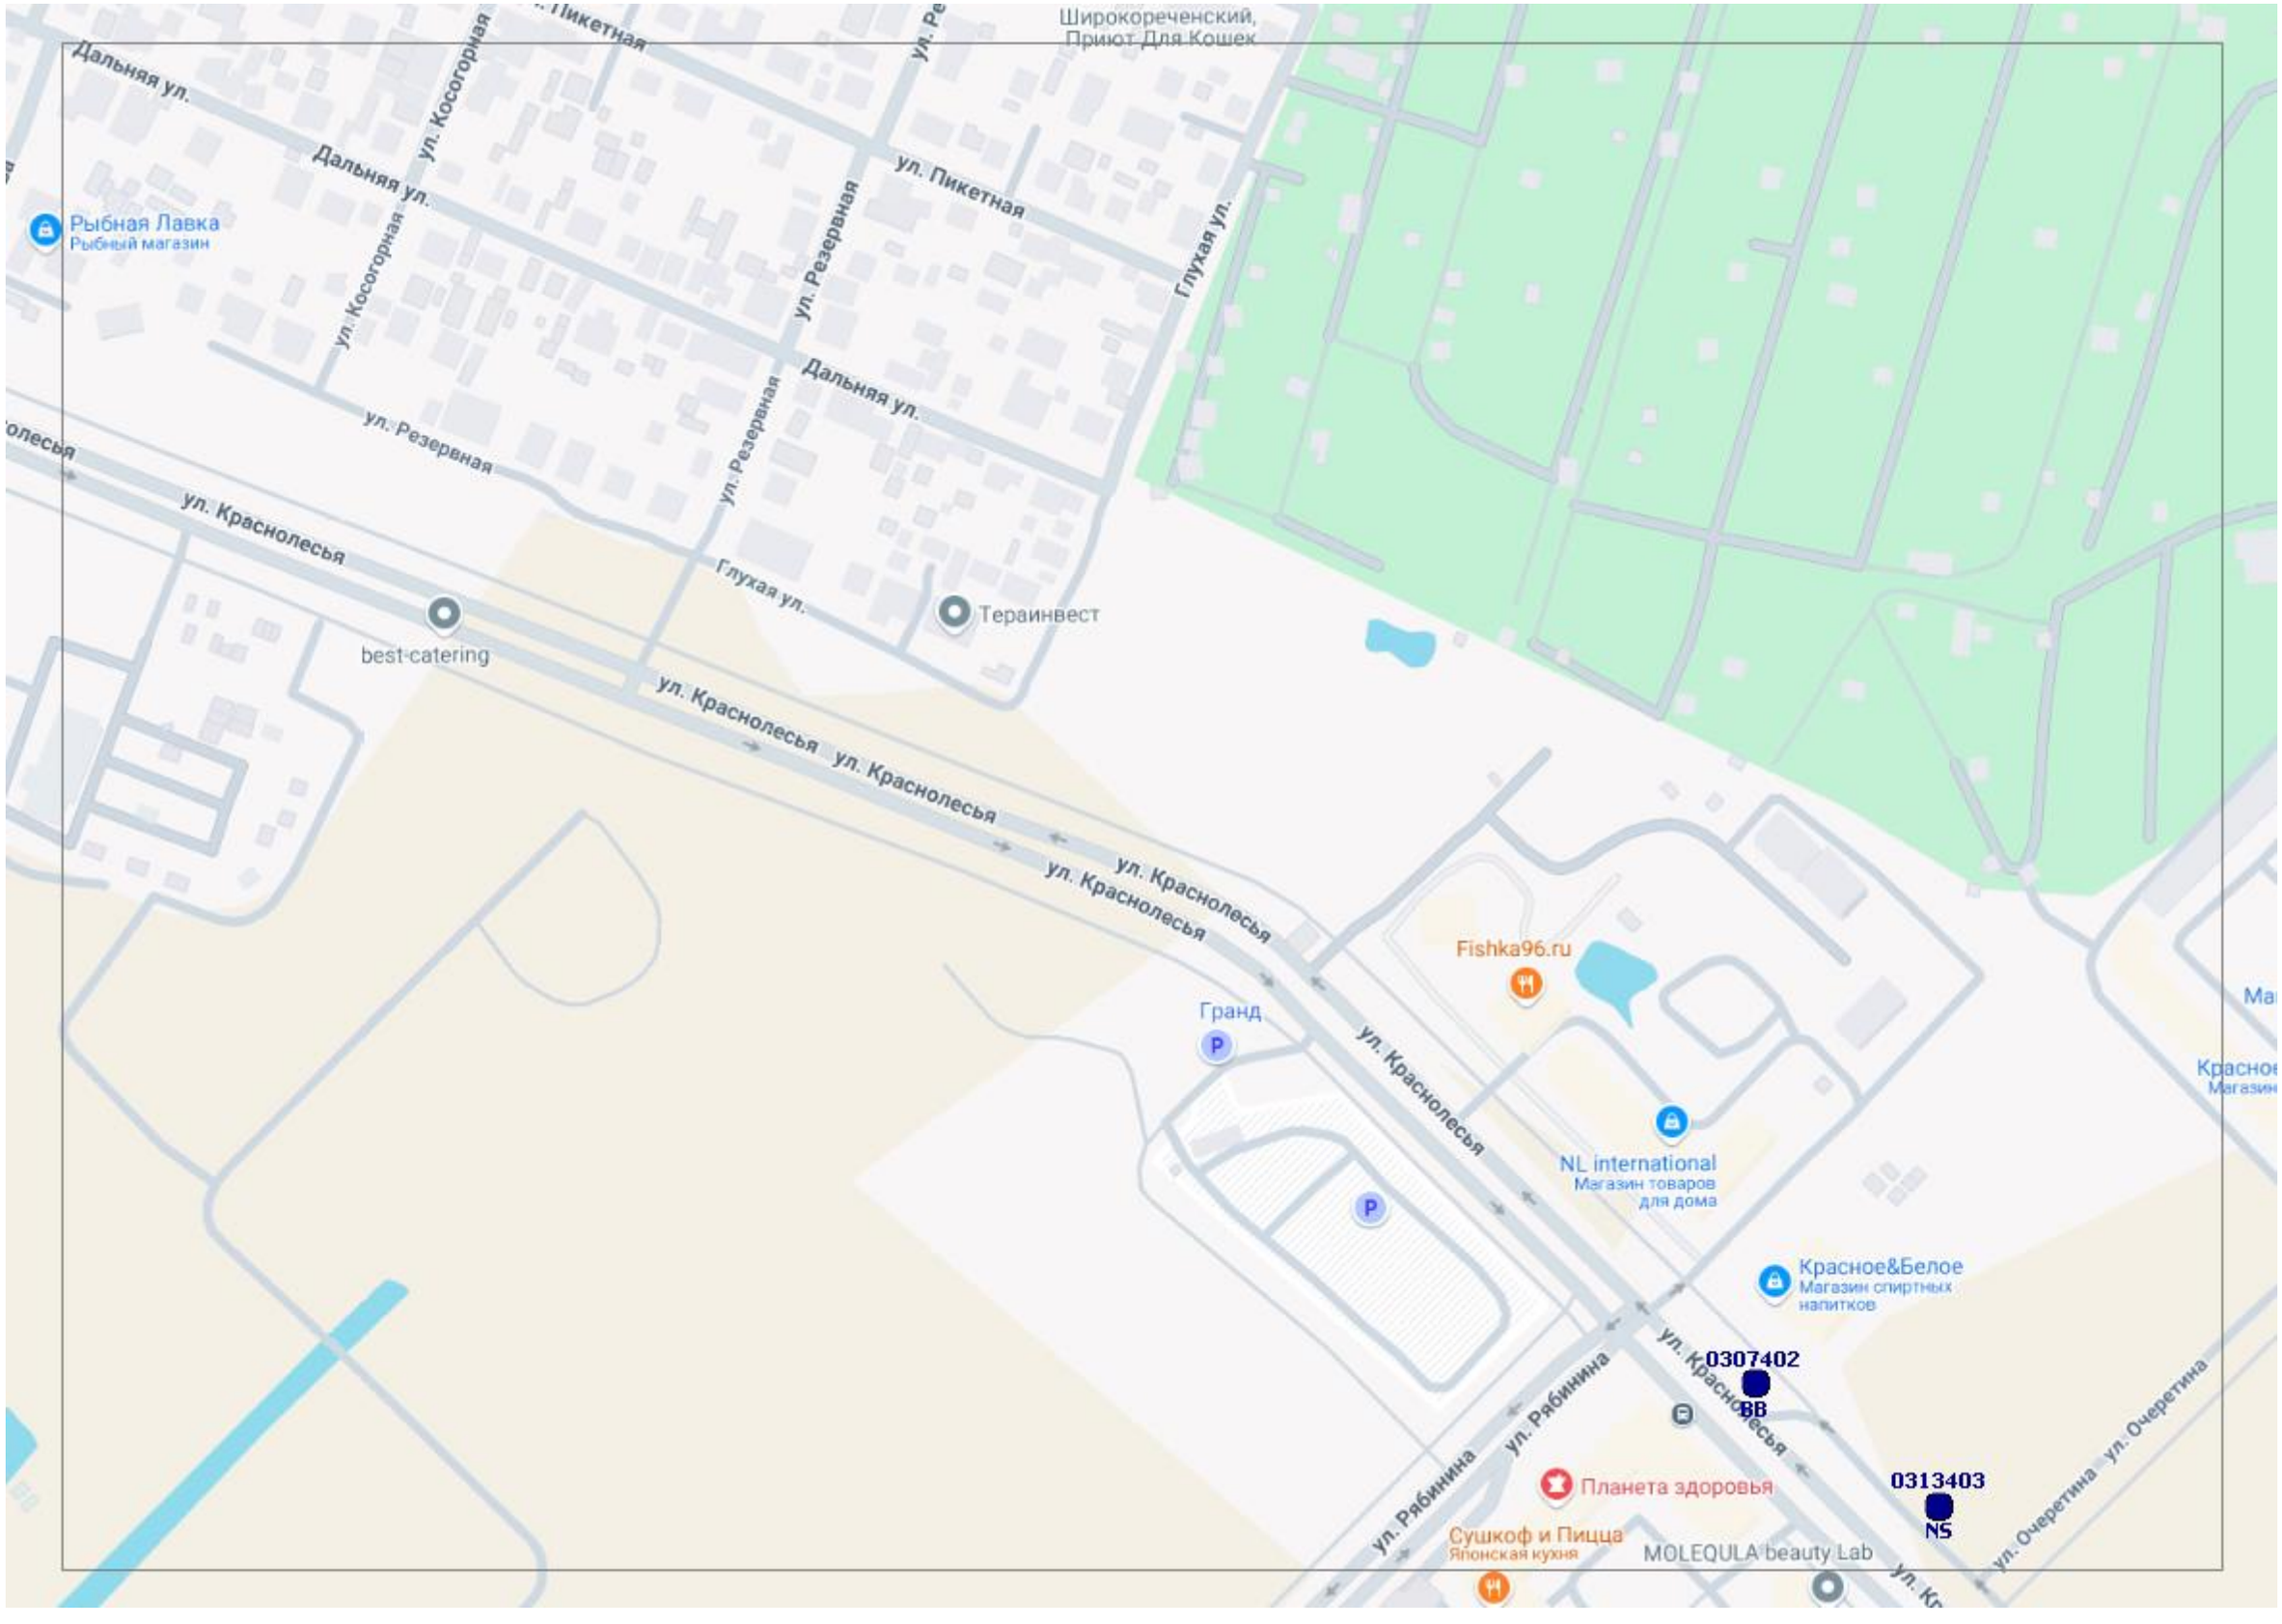
Широкореченский,
Приют Для Кошек
Дальняя ул.
Дальняя ул.
ул. Косогорная
ул. Косогорная
ул. Пикетная
ул. Резервная
ул. Пикетная
Глухая ул.
Рыбная Лавка
Рыбный магазин
ул. Резервная
ул. Резервная
Дальняя ул.
Глухая ул.
ул. Краснолесья
ул. Краснолесья
Терраинвест
best-catering
ул. Краснолесья
ул. Краснолесья
ул. Краснолесья
ул. Краснолесья
Fishka96.ru
Гранд
NL international
Магазин товаров для дома
Красное&Белое
Магазин спиртных напитков
0307402
BB
ул. Рябинина
ул. Рябинина
ул. Краснолесья
Планета здоровья
0313403
NS
Сушкоф и Пицца
Японская кухня
MOLEQULA beauty Lab
ул. Очеретина
ул. Очеретина

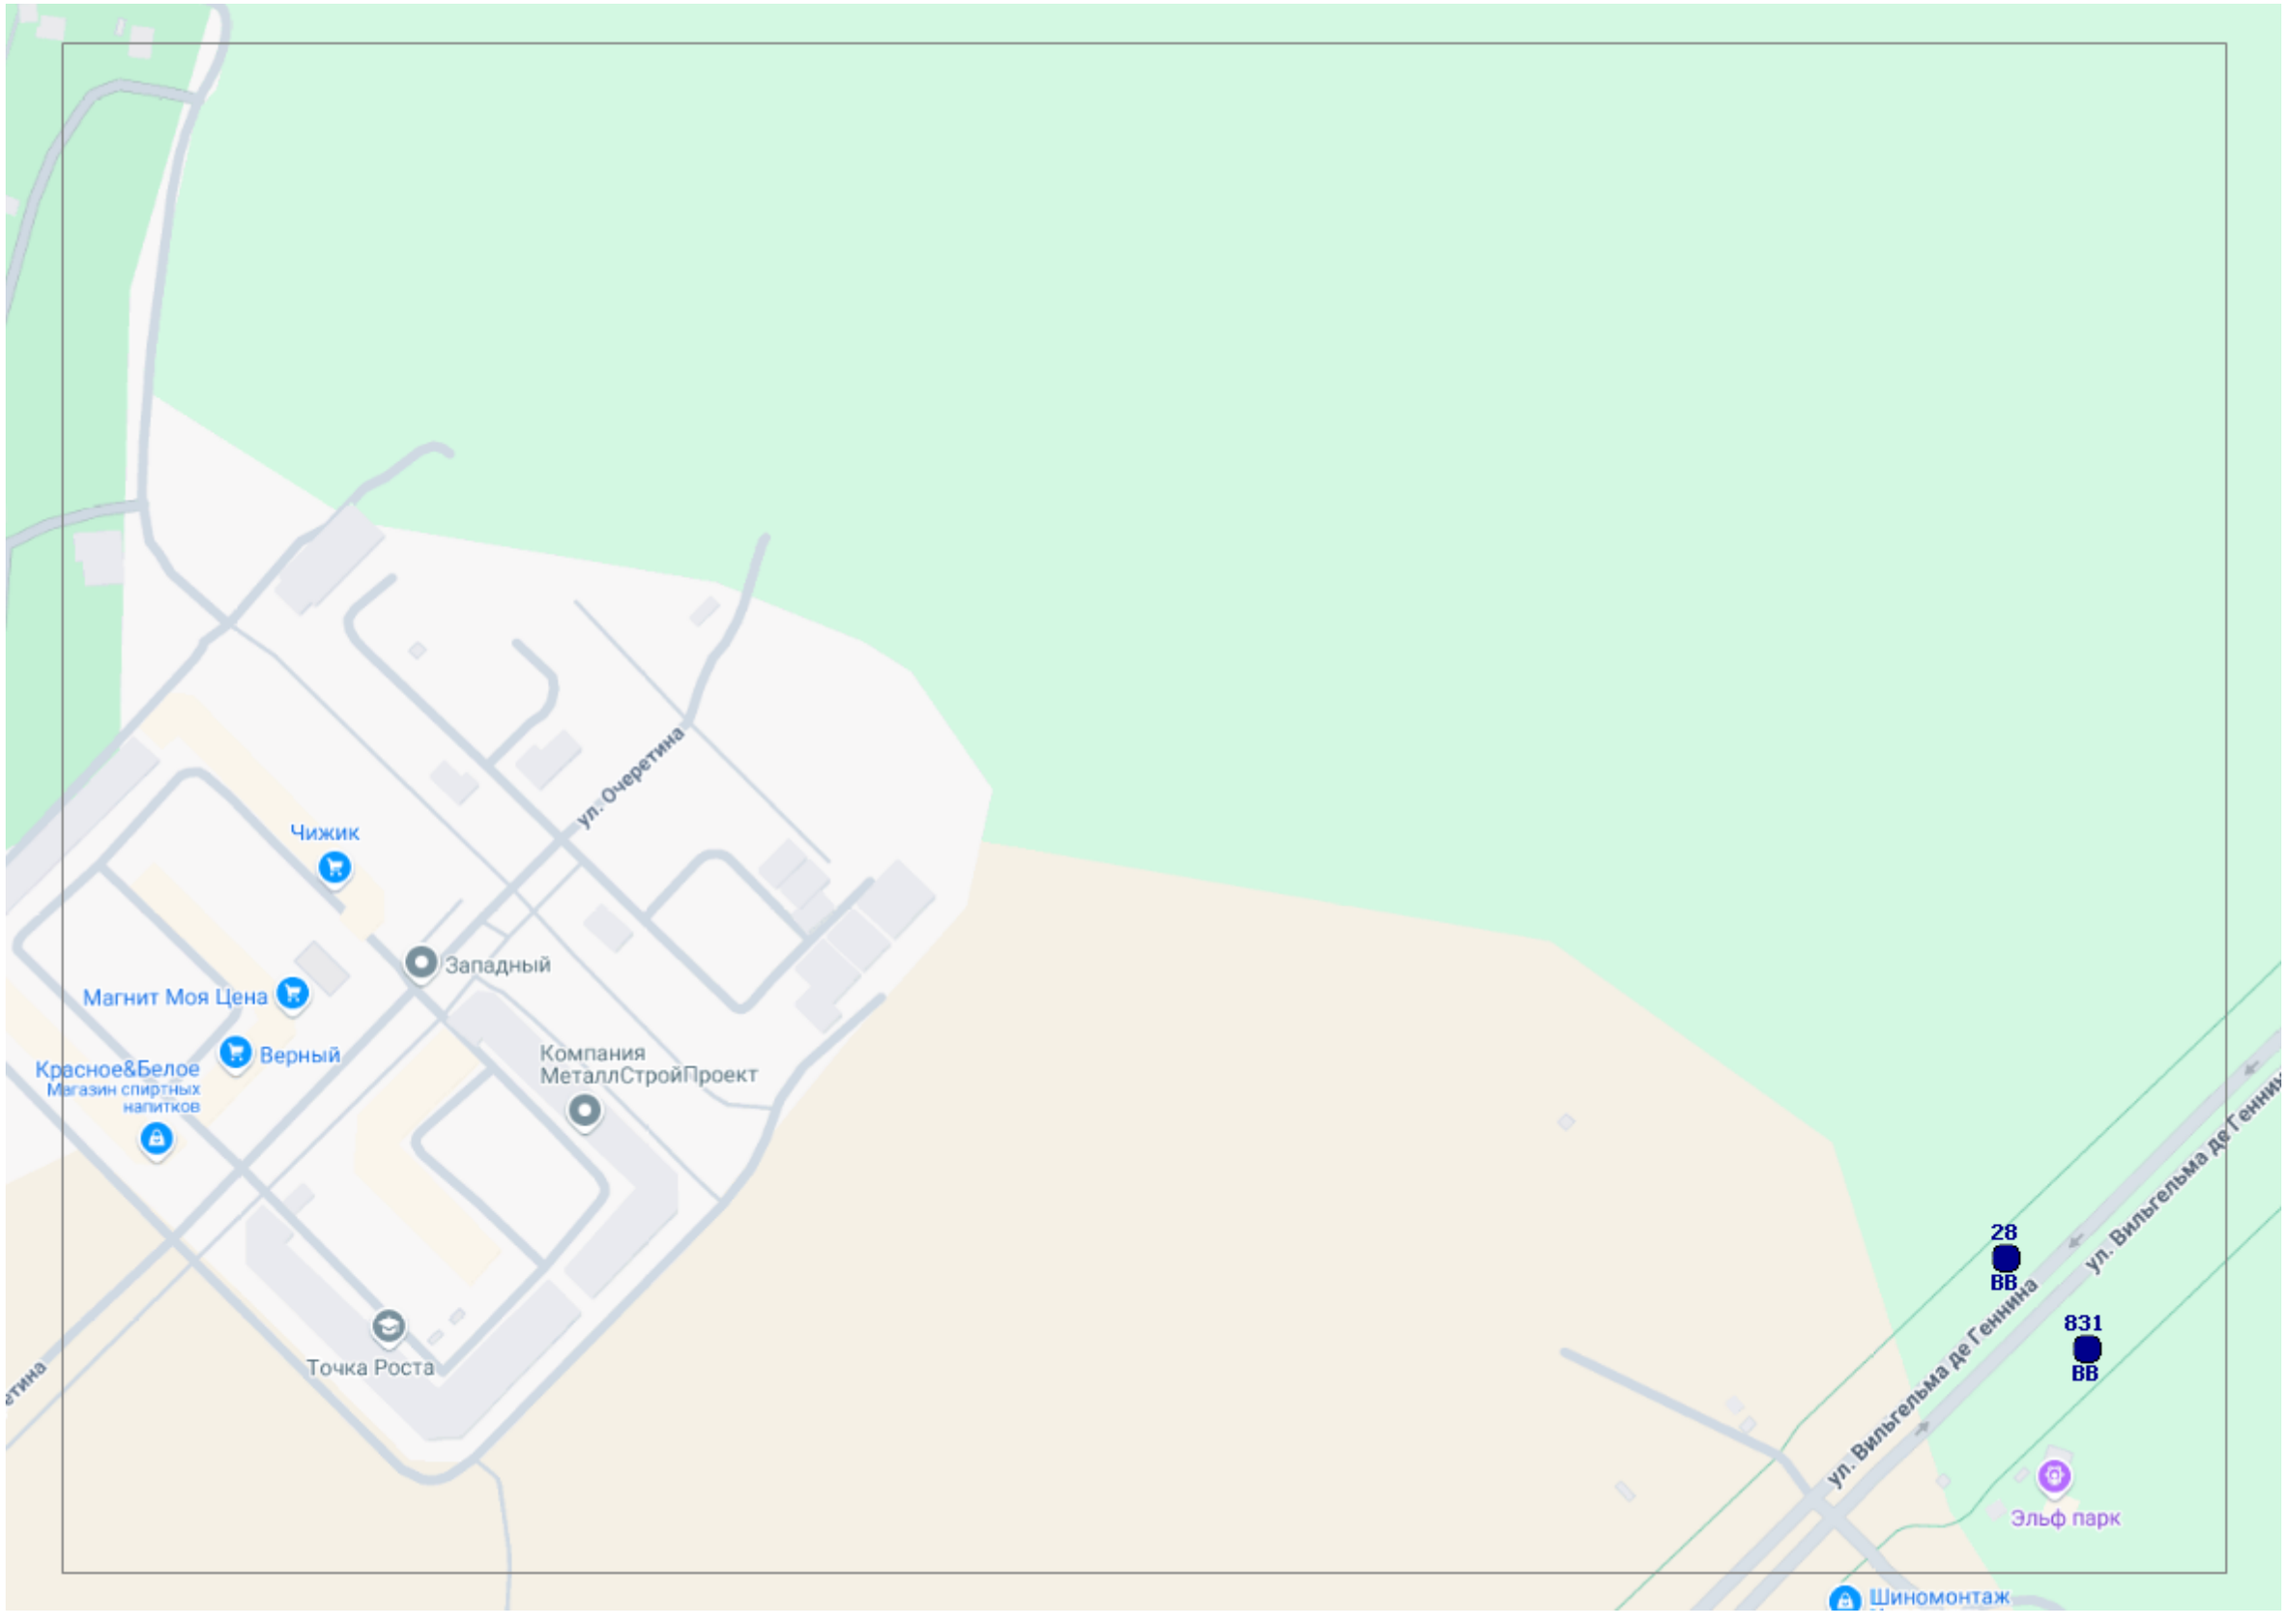
ул. Очеретина
Чижик
Западный
Магнит Моя Цена
Верный
Красное&Белое
Магазин спиртных напитков
Компания МеталлСтройПроект
Точка Роста
28
ВВ
831
ВВ
ул. Вильгельма де Геннина
Эльф парк
Шиномонтаж

Юго-Западный Лесопарк
"Чемоданчик"
"Озеро чемоданчик"
Сеть городских...
Автомойка 478
Лукойл
E22
E22
ул. Вильгельма де Геннина
ул. Вильгельма де Геннина
ул. Вильгельма де Геннина
ул. Вильгельма де Геннина
31
ВВ
835
ВВ
30
ВВ
834
ВВ
29
ВВ
833
ВВ
25
ВВ
832
ВВ
Тропа Здоровья
Беседки

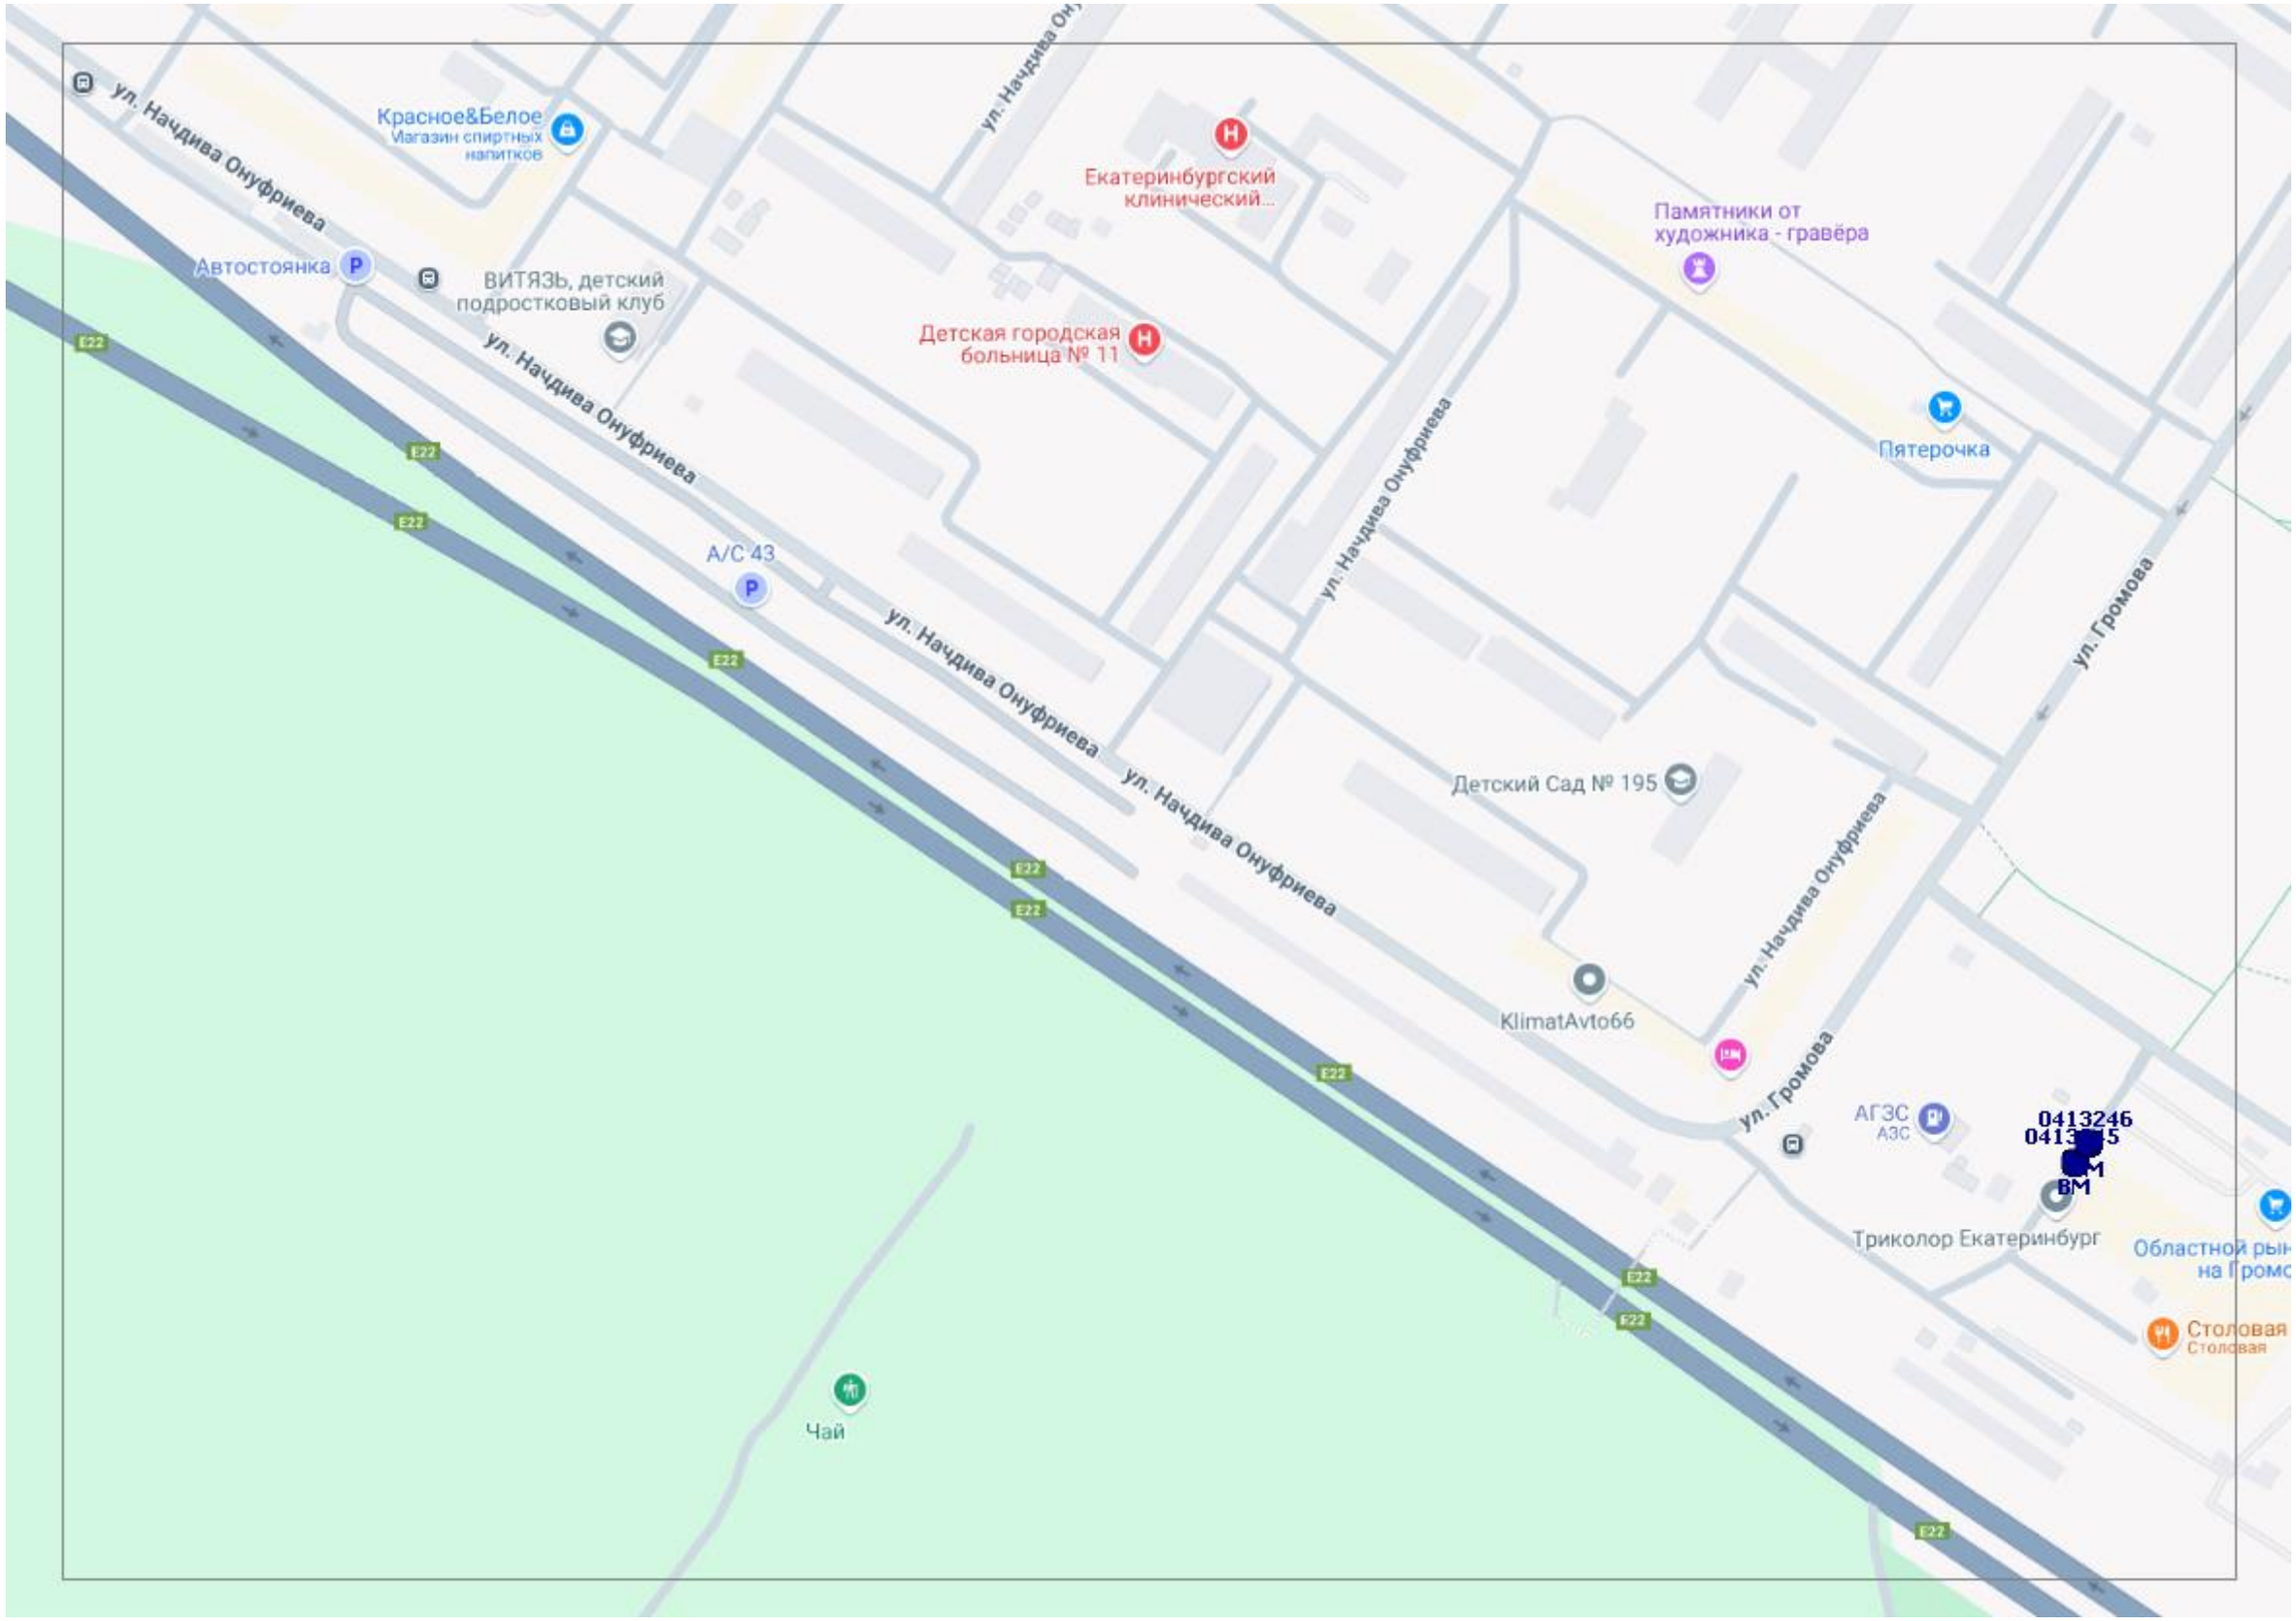
ул. Начдива Онуфриева
Красное&Белое
Магазин спиртных напитков
Автостоянка
ВИТЯЗЬ, детский подростковый клуб
Екатеринбургский клинический...
Детская городская больница № 11
Памятники от художника - гравёра
Пятерочка
A/C 43
Детский Сад № 195
KlimatAvto66
АГЗС
АЗС
Триколор Екатеринбург
Столовая
Столовая
Чай
ул. Громова
E22

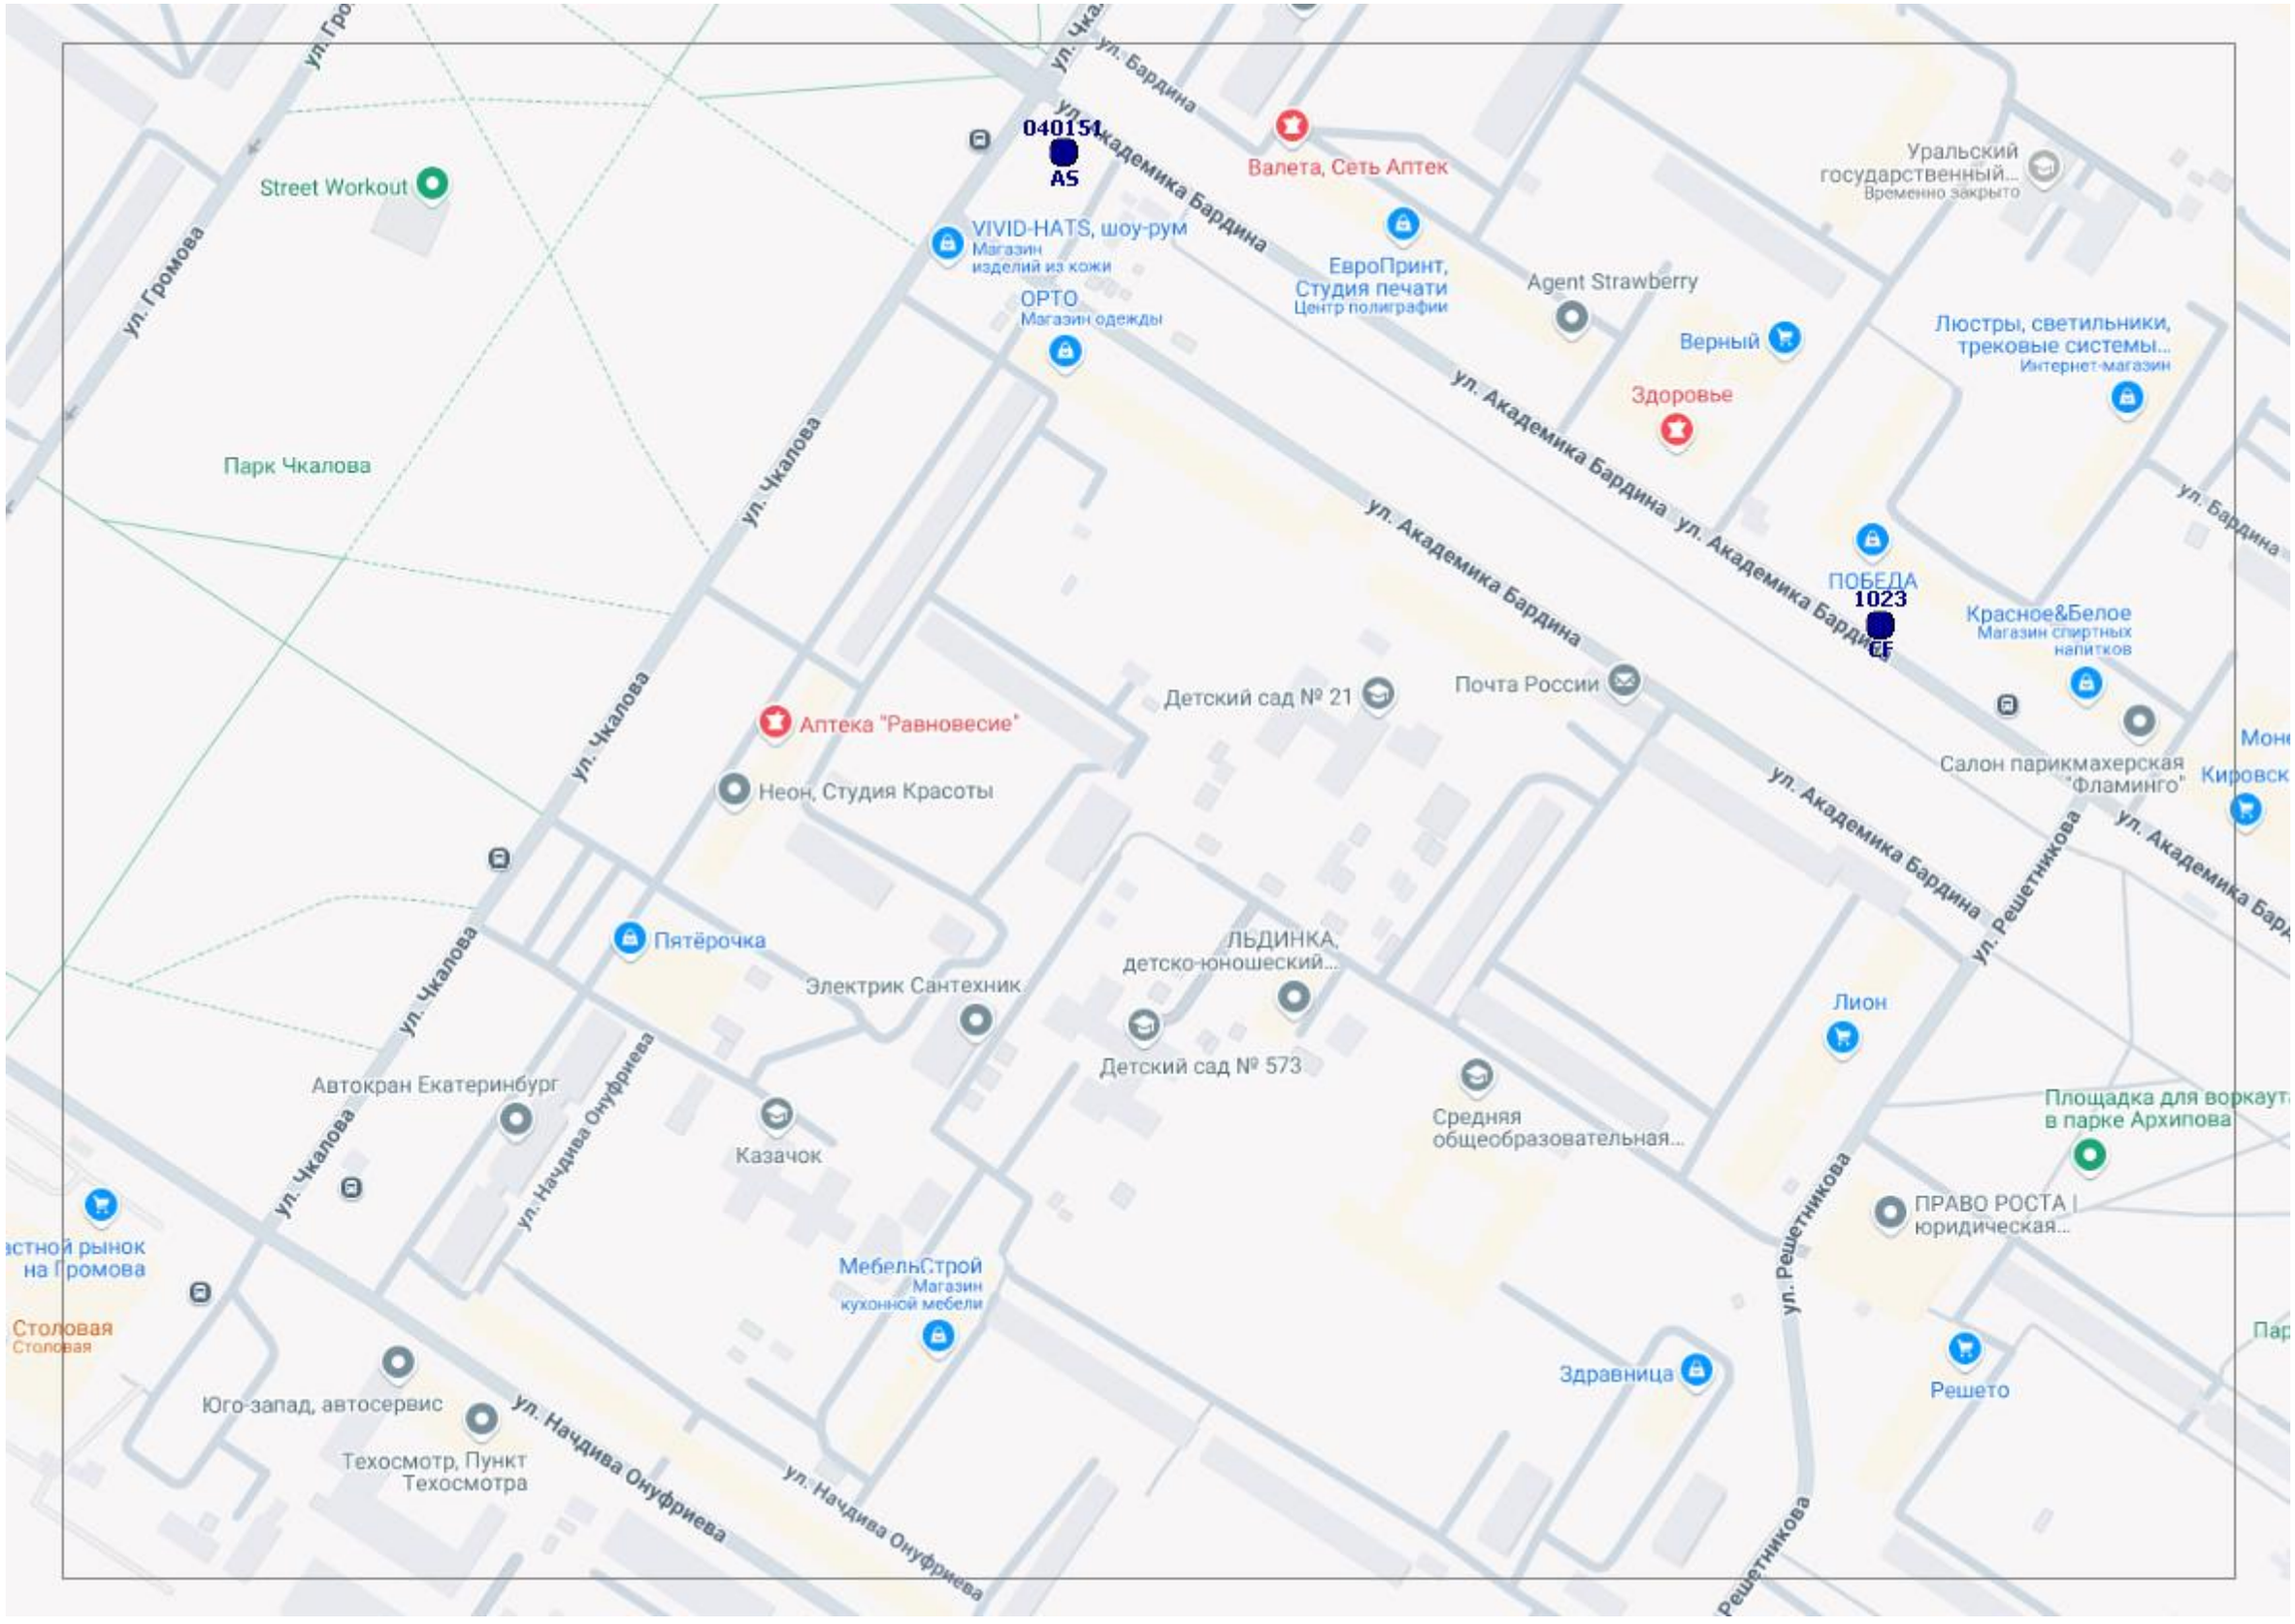
040151
AS
Street Workout
ул. Громова
Парк Чкалова
ул. Чкалова
ул. Академика Бардина
ул. Бардина
Валета, Сеть Аптек
VIVID-HATS, шоу-рум
Магазин изделий из кожи
ОРТО
Магазин одежды
ЕвроПринт, Студия печати
Центр полиграфии
Agent Strawberry
Верный
Здоровье
Уральский государственный...
Временно закрыто
Люстры, светильники, трековые системы...
Интернет-магазин
ПОБЕДА
1023
CF
Красное&Белое
Магазин спиртных напитков
Почта России
Детский сад № 21
Аптека "Равновесие"
Неон, Студия Красоты
Салон парикмахерская "Фламинго"
Кировск
Пятёрочка
Электрик Сантехник
ЛЬДИНКА, детско-юношеский...
Детский сад № 573
Средняя общеобразовательная...
Лион
Площадка для воркаута в парке Архипова
ПРАВО РОСТА | юридическая...
Автокран Екатеринбург
Казачок
ул. Начдива Онуфриева
МебельСтрой
Магазин кухонной мебели
Столовая
Столовая
Юго-запад, автосервис
Техосмотр, Пункт Техосмотра
Здравница
Решето
ул. Решетникова

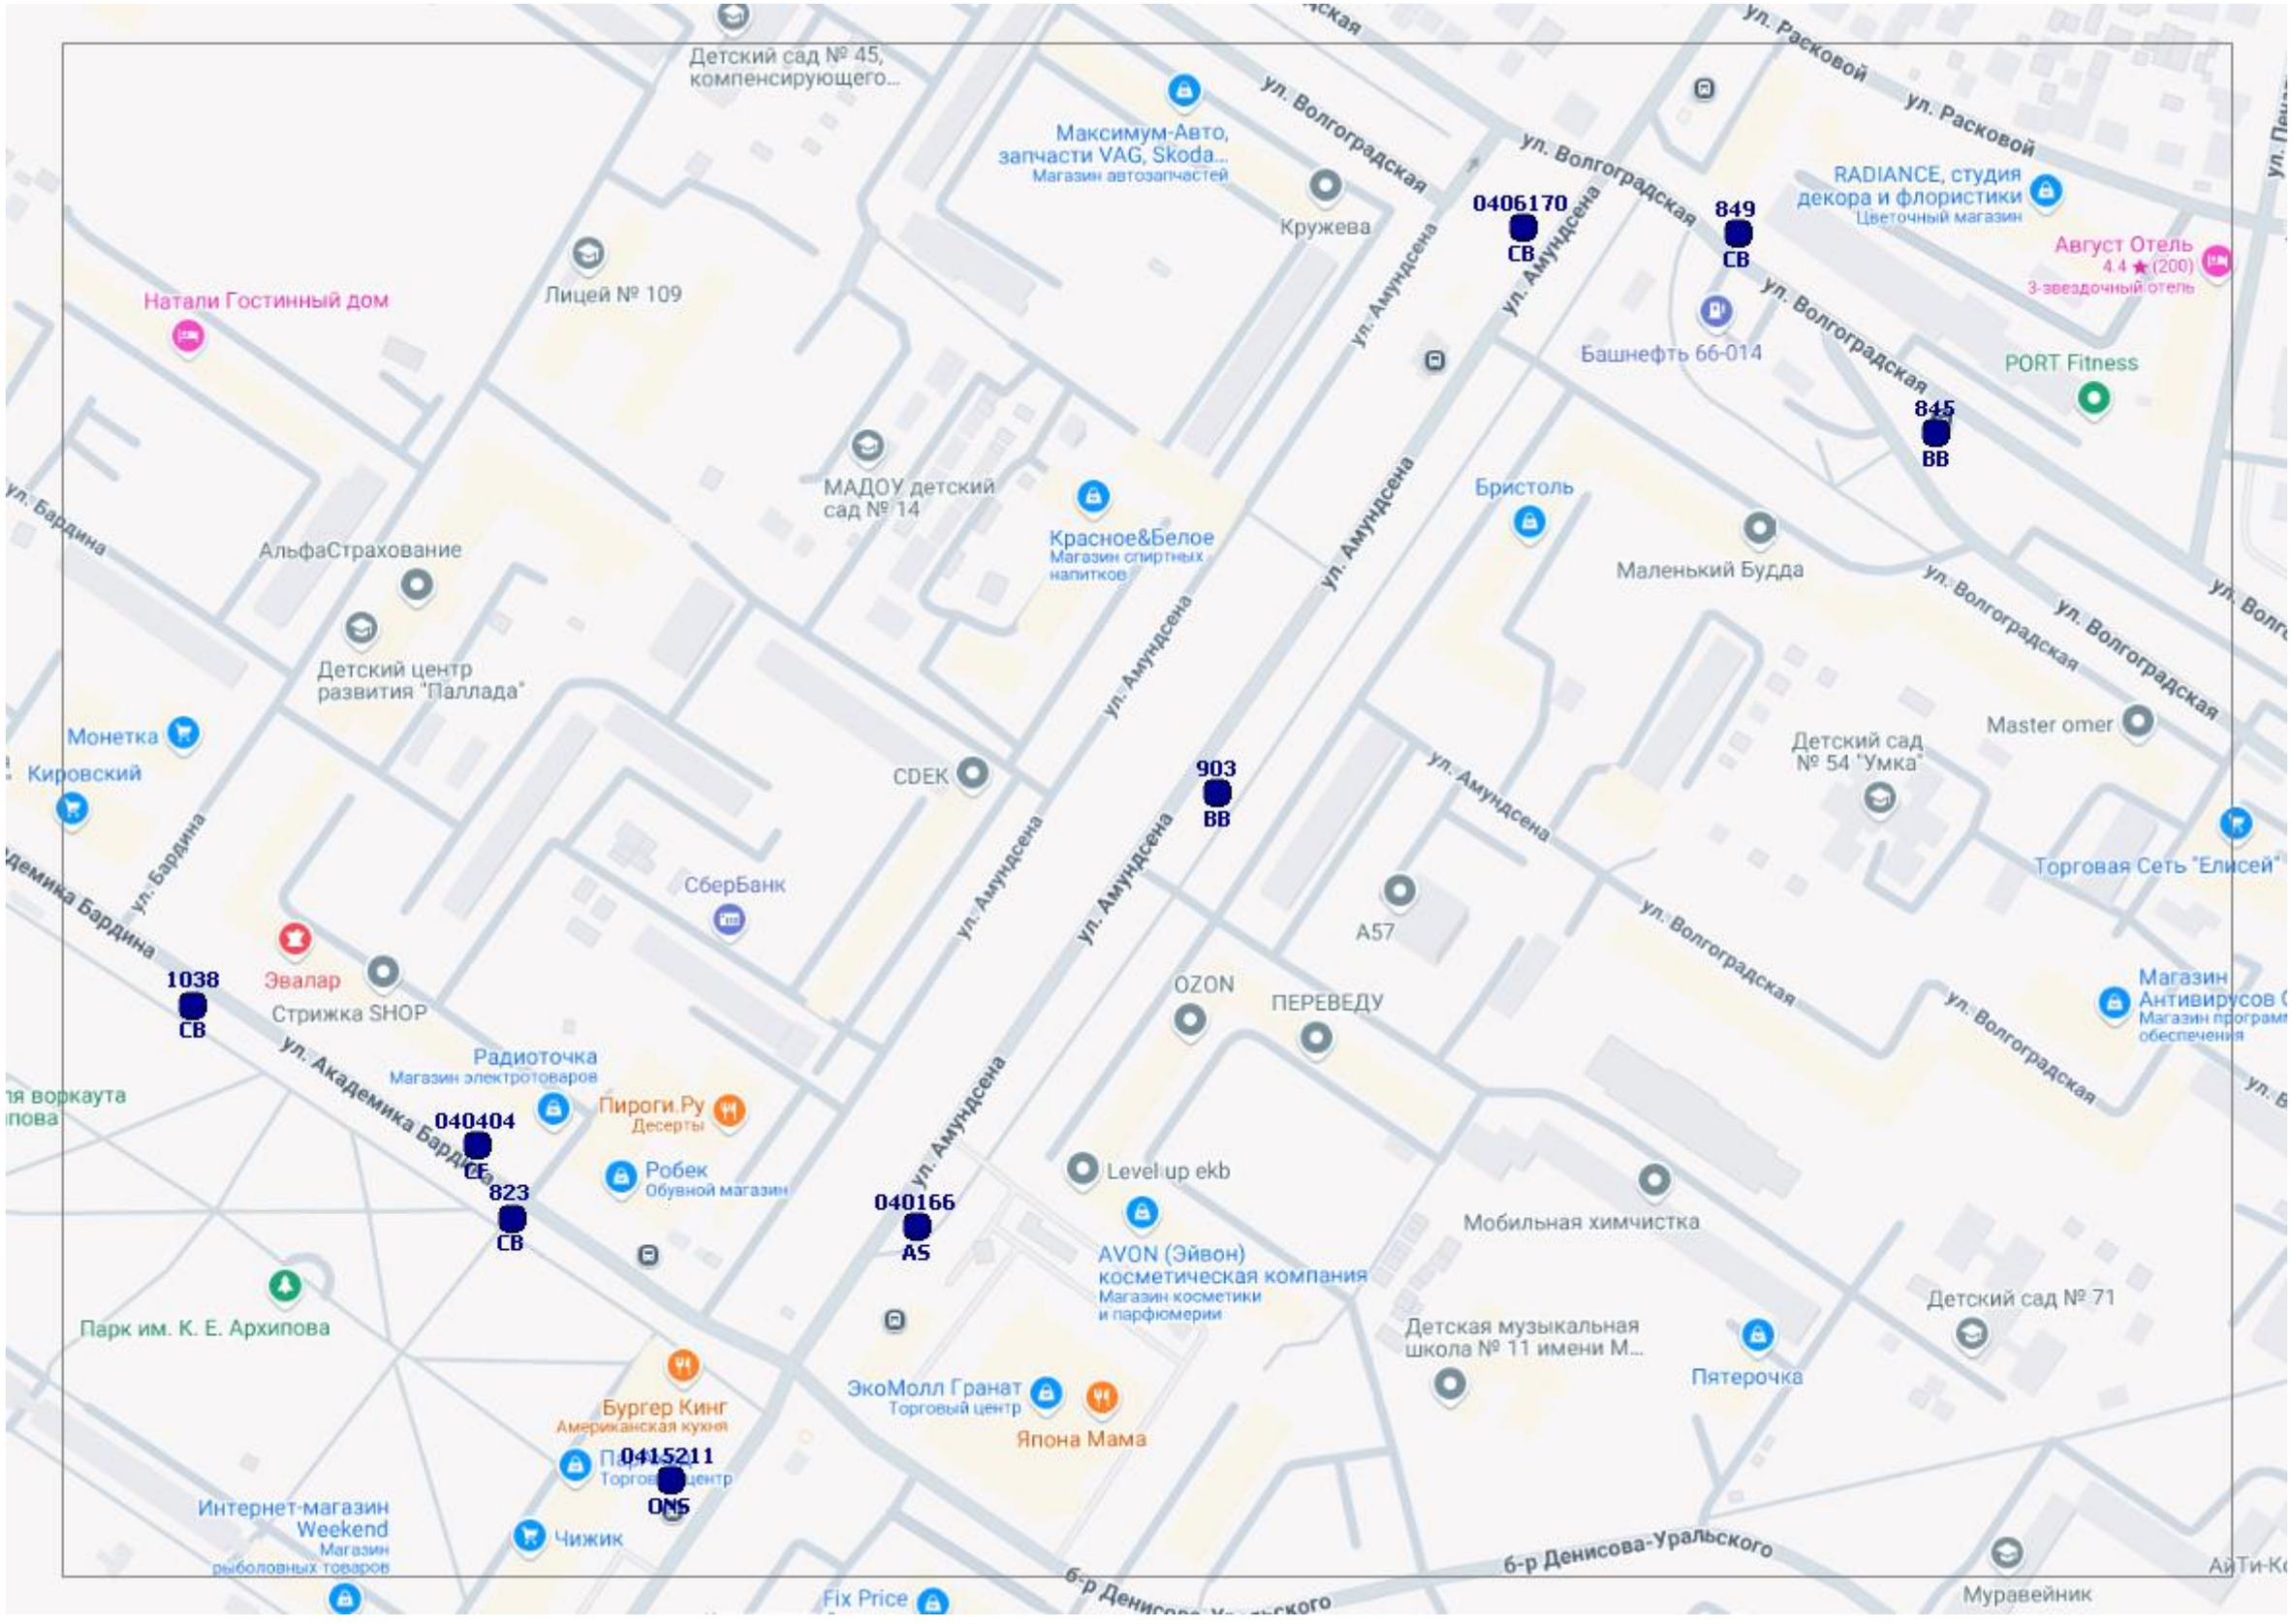
Детский сад № 45, компенсирующего...
Максимум-Авто, запчасти VAG, Skoda...
Магазин автозапчастей
Кружева
ул. Волгоградская
ул. Расковой
RADIANCE, студия декора и флористики
Цветочный магазин
Август Отель
4.4 ★ (200)
3-звездочный отель
0406170
СВ
849
СВ
Башнефть 66-014
PORT Fitness
845
ВВ
Натали Гостинный дом
Лицей № 109
ул. Амундсена
ул. Бардина
МАДОУ детский сад № 14
Красное&Белое
Магазин спиртных напитков
Бристоль
Маленький Будда
АльфаСтрахование
Детский центр развития "Паллада"
Монетка
Кировский
Master omer
Детский сад № 54 "Умка"
903
ВВ
CDEK
Торговая Сеть "Елисей"
СберБанк
A57
ул. Академика Бардина
1038
СВ
Эвалар
Стрижка SHOP
OZON
ПЕРЕВЕДУ
Магазин Антивирусов
Магазин программ обеспечения
Радиоточка
Магазин электротоваров
Пироги.Ру
Десерты
040404
СВ
823
СВ
Робек
Обувной магазин
040166
AS
Level up ekb
AVON (Эйвон) косметическая компания
Магазин косметики и парфюмерии
Мобильная химчистка
Детский сад № 71
Парк им. К. Е. Архипова
Бургер Кинг
Американская кухня
0415211
ONS
ЭкоМолл Гранат
Торговый центр
Япона Мама
Детская музыкальная школа № 11 имени М...
Пятерочка
Интернет-магазин Weekend
Магазин рыболовных товаров
Чижик
б-р Денисова-Уральского
Fix Price
Муравейник

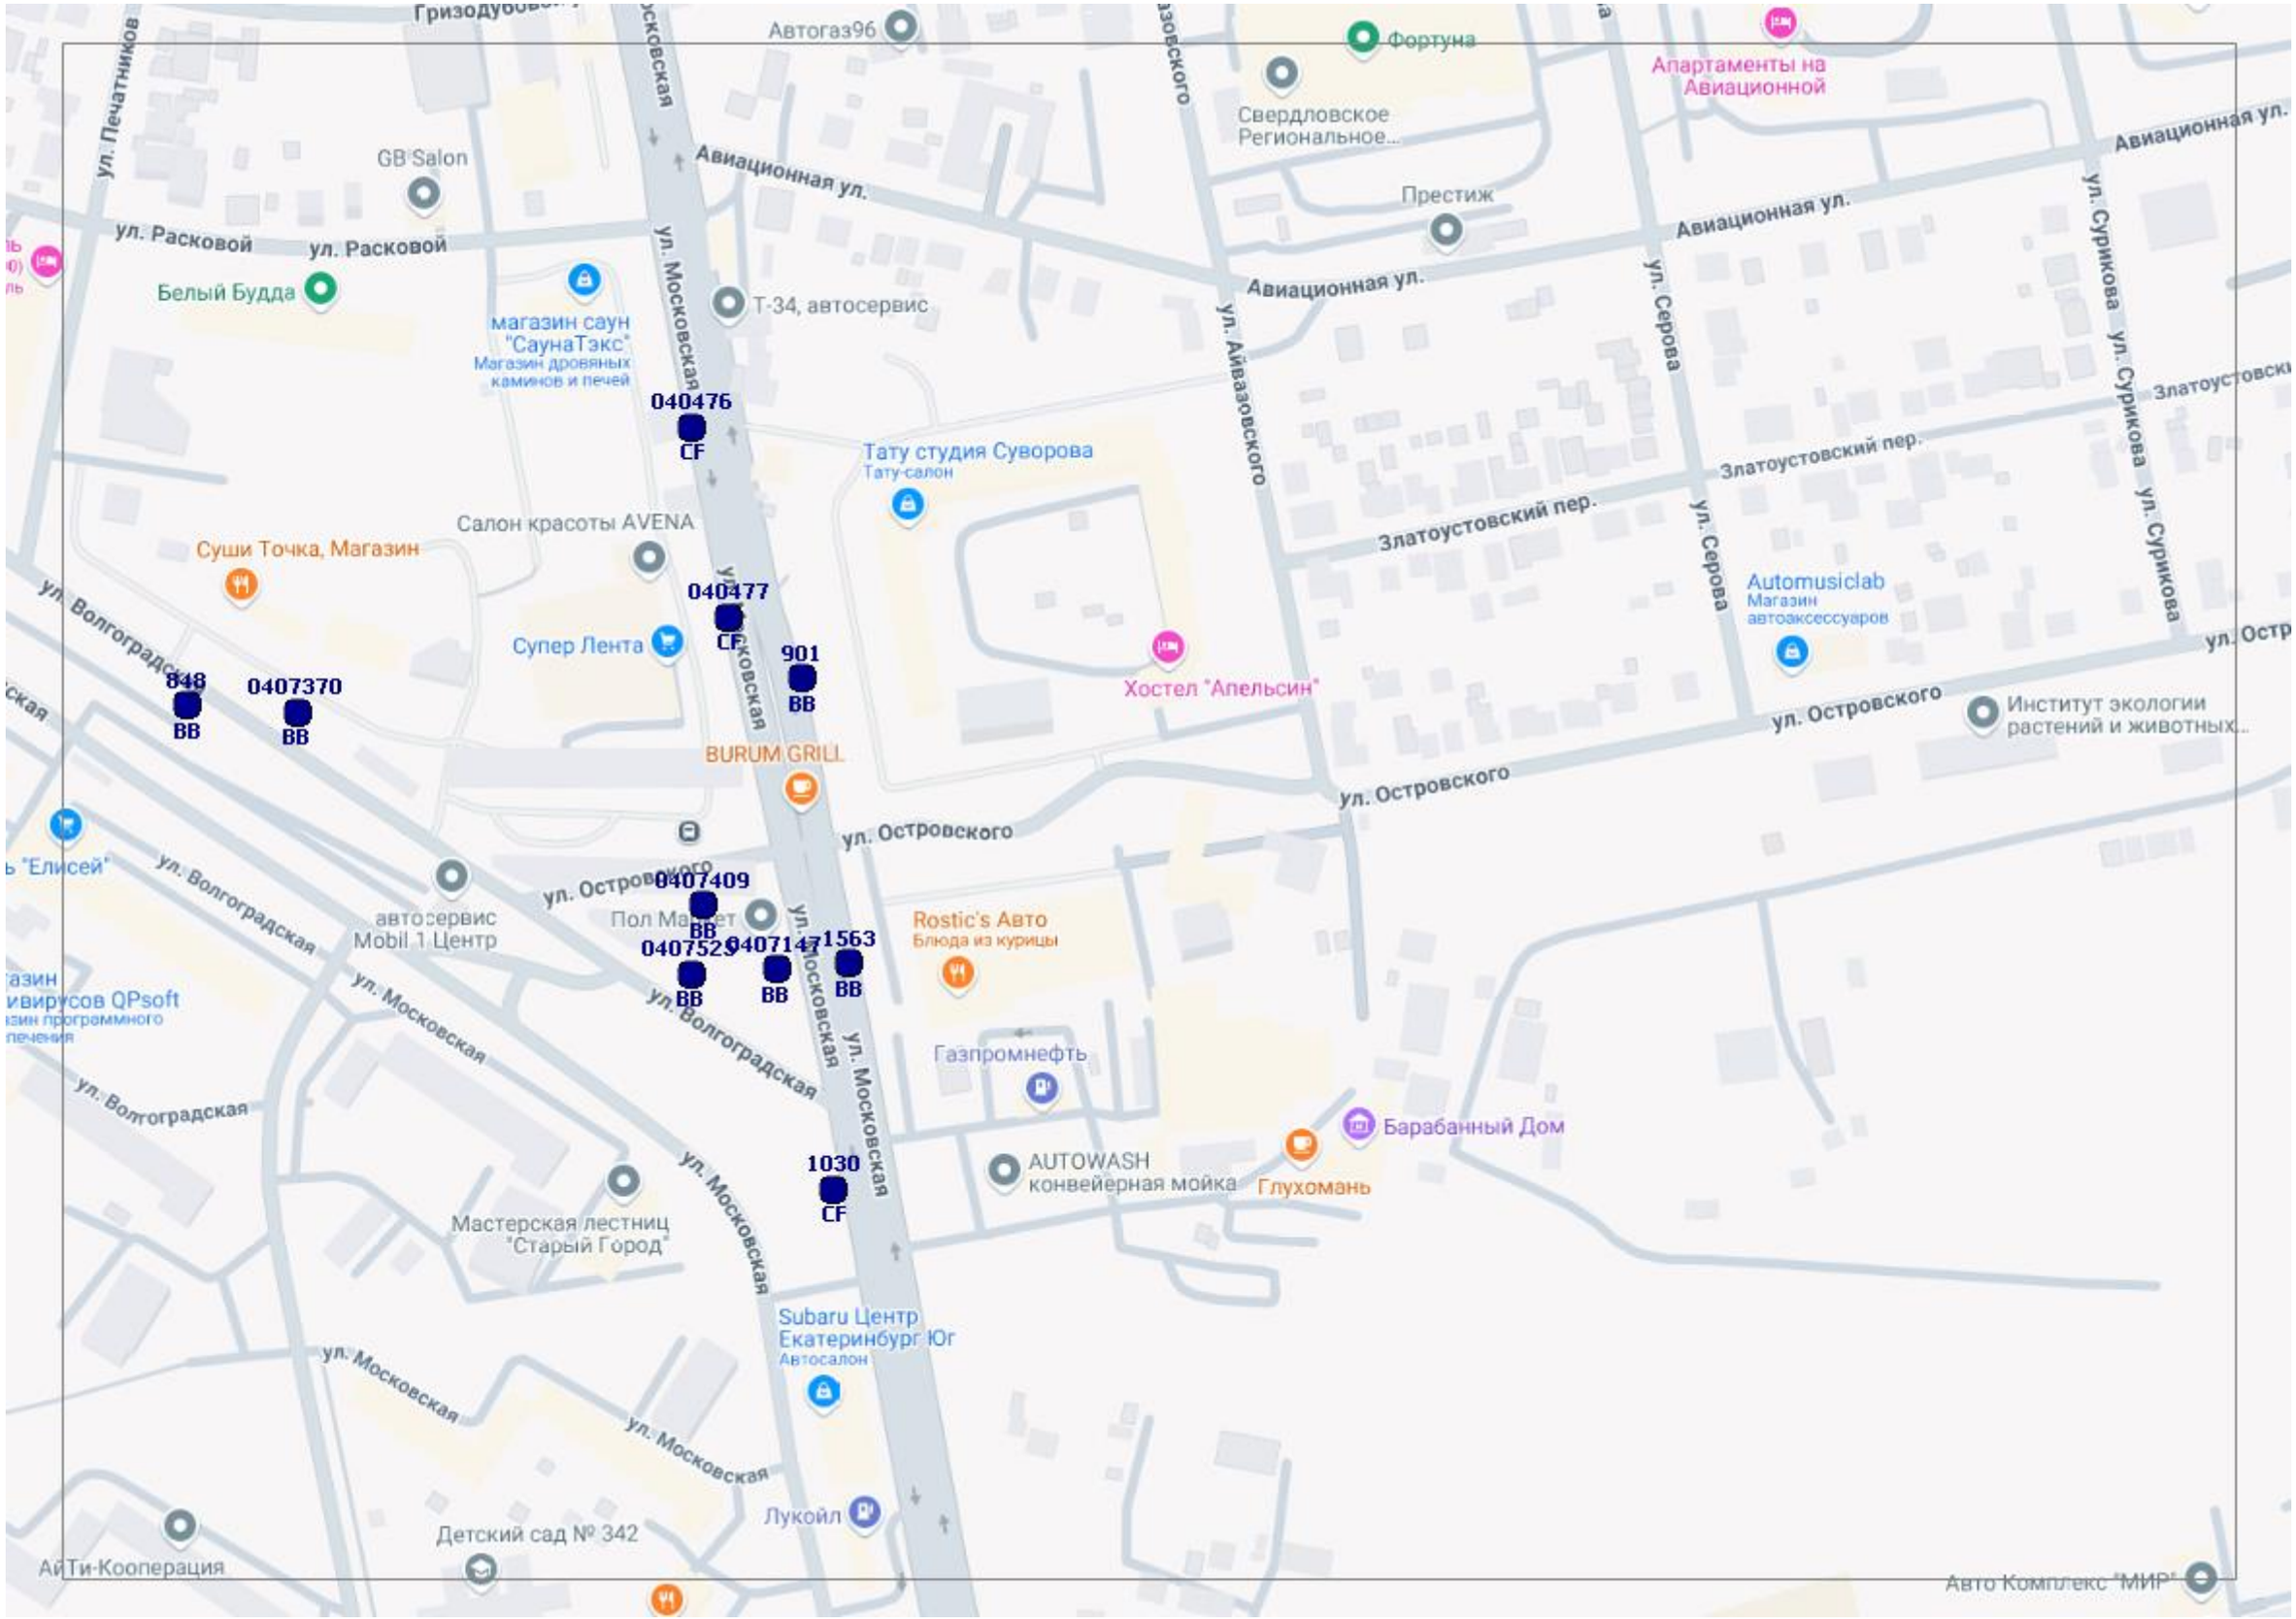
Автогаз96
Фортуна
Свердловское Региональное...
Апартаменты на Авиационной
ул. Печатников
GB Salon
ул. Расковой
ул. Расковой
Авиационная ул.
ул. Московская
Престиж
Авиационная ул.
Авиационная ул.
Белый Будда
магазин саун "СаунаТэкс"
Магазин дровяных каминов и печей
Т-34, автосервис
ул. Айвазовского
ул. Серова
ул. Сурикова
ул. Сурикова
040476
CF
Тату студия Суворова
Тату-салон
Златоустовский пер.
Златоустовский пер.
Салон красоты AVENA
Суши Точка, Магазин
040477
CF
Супер Лента
901
BB
Automusiclab
Магазин автоаксессуаров
ул. Волгоградская
848
BB
0407370
BB
Хостел "Апельсин"
ул. Островского
Институт экологии растений и животных...
BURUM GRILL
ул. Островского
ул. Островского
0407409
BB
автосервис Mobil 1 Центр
Пол Маркет
Rostic's Авто
Блюда из курицы
0407529
BB
0407147
BB
1563
BB
ул. Волгоградская
ул. Московская
ул. Московская
Газпромнефть
ул. Волгоградская
Барабанный Дом
AUTOWASH конвейерная мойка
Глухомань
1030
CF
ул. Московская
Мастерская лестниц "Старый Город"
Subaru Центр Екатеринбург Юг
Автосалон
ул. Московская
ул. Московская
Лукойл
Детский сад № 342
АйТи-Кооперация
Авто Комплекс "МИР"

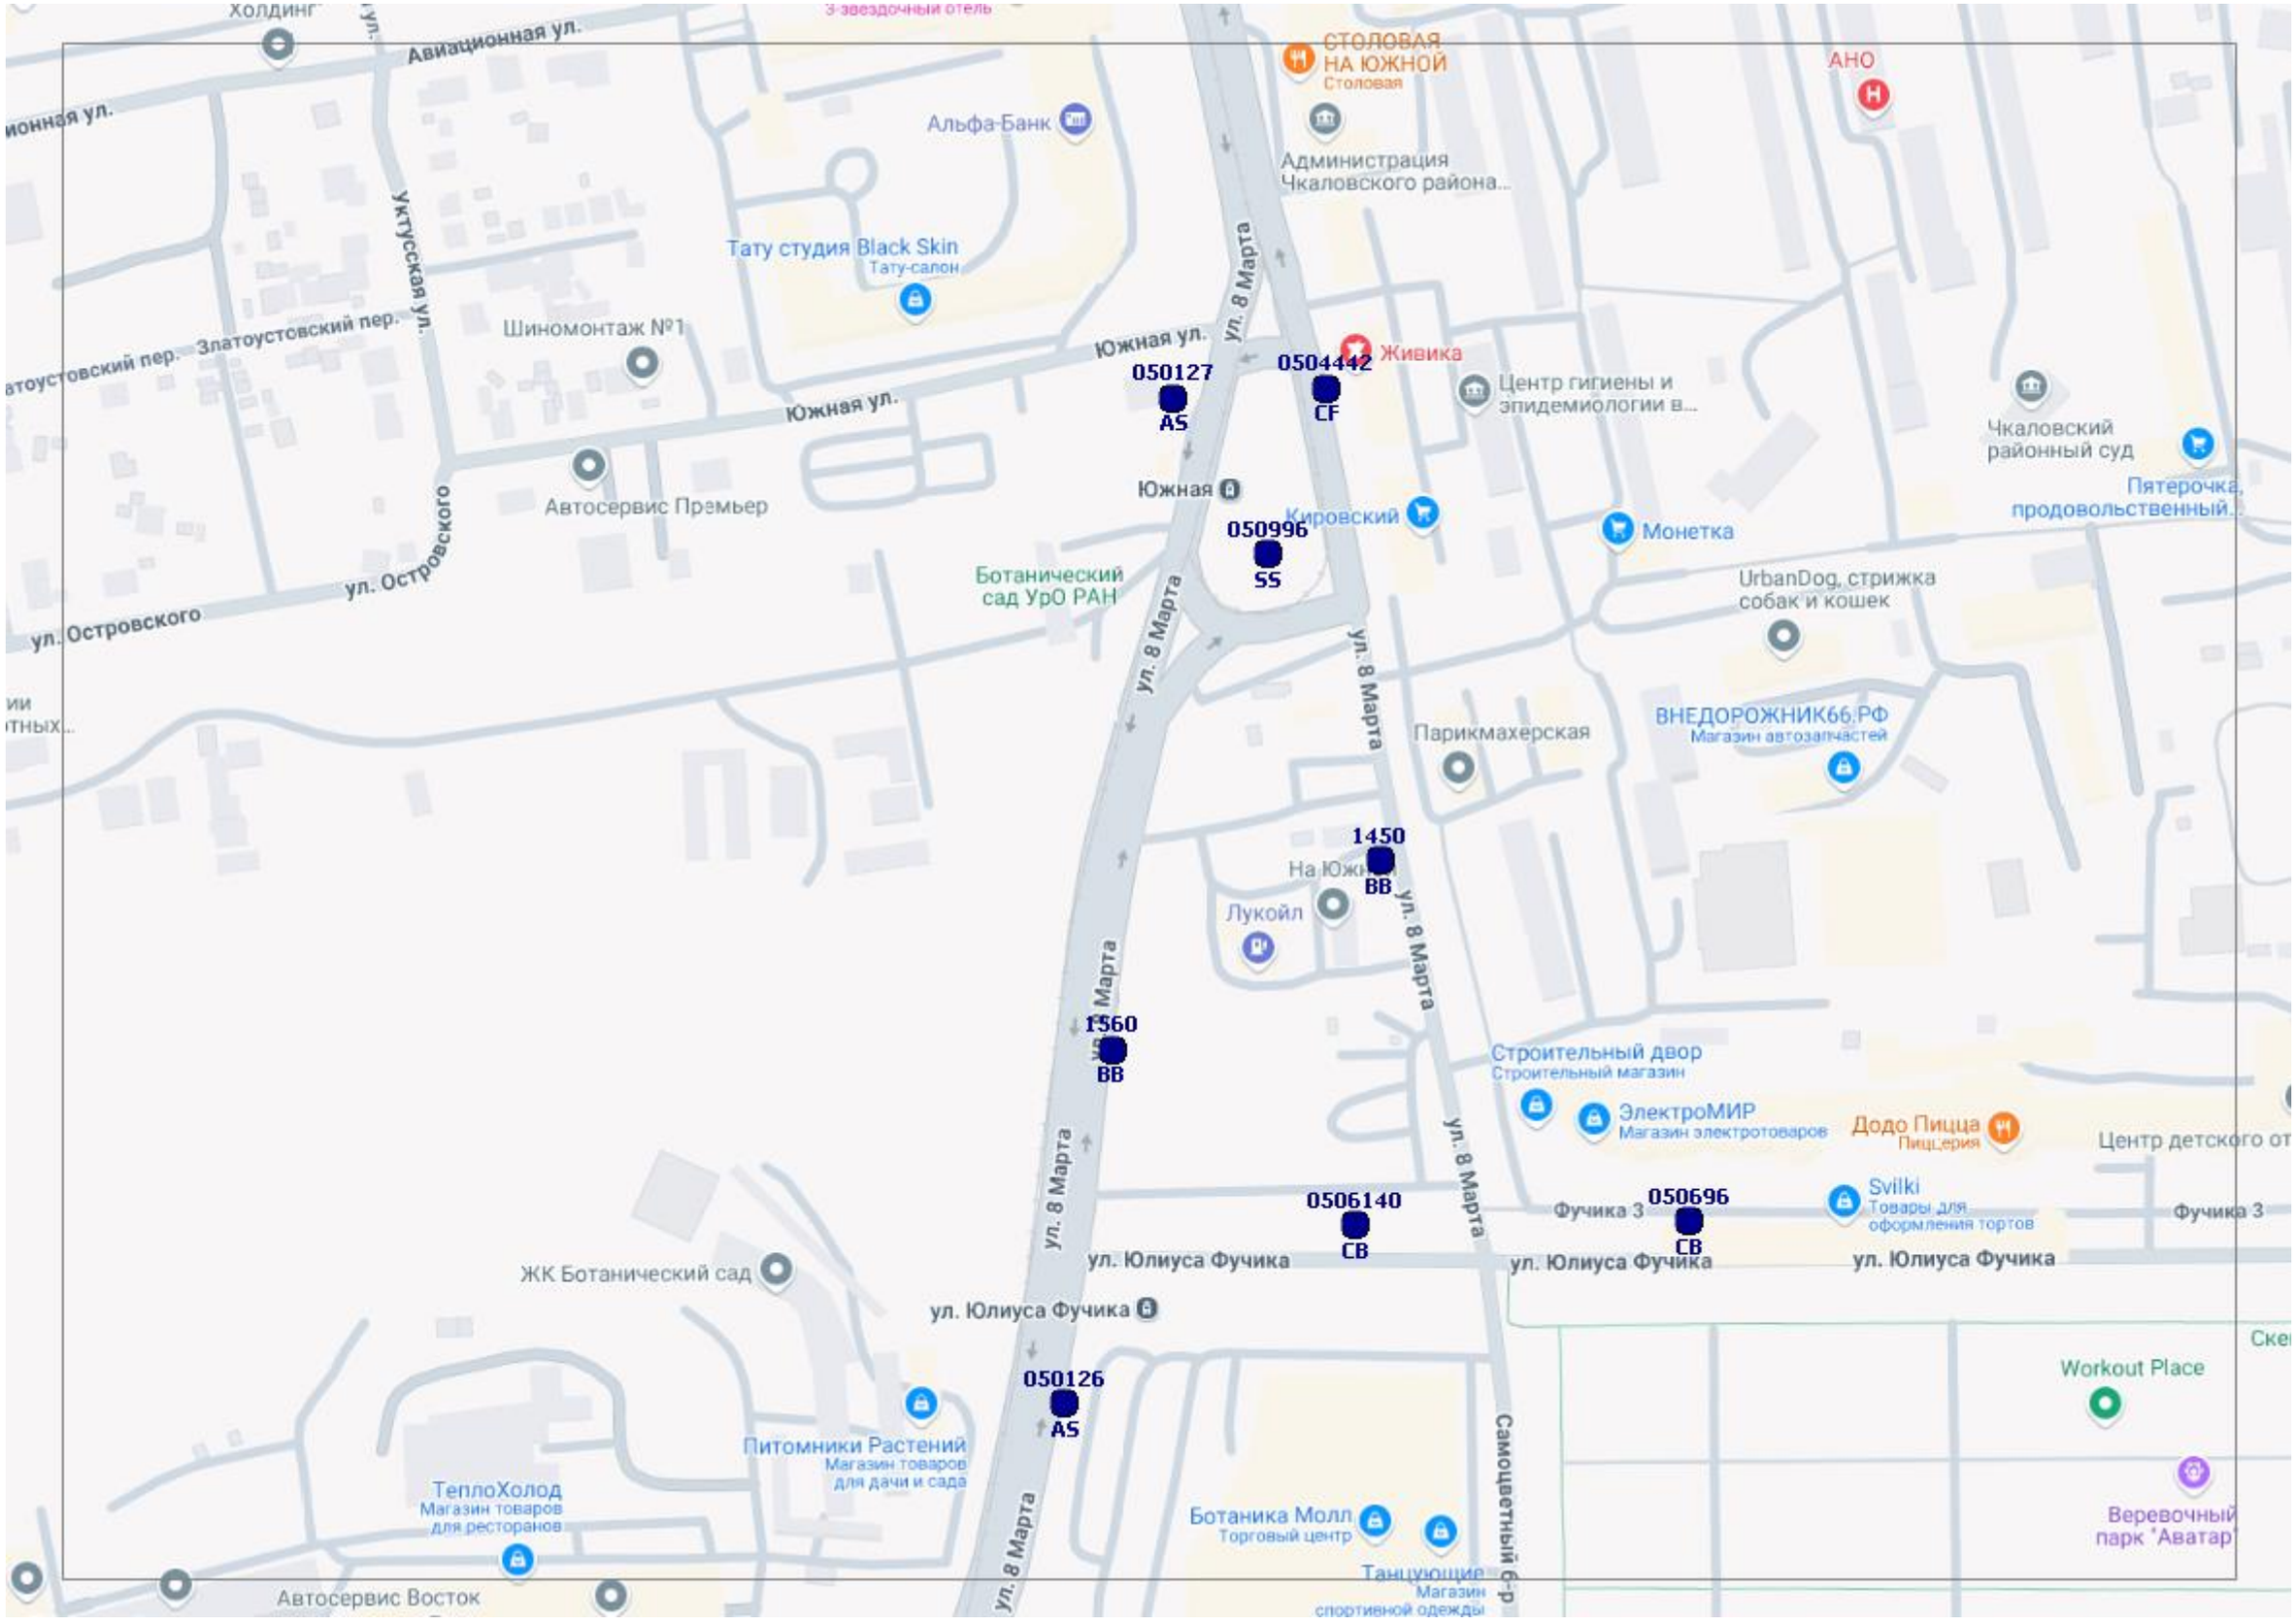
Авиационная ул.
Уктусская ул.
Златоустовский пер.
Южная ул.
ул. Островского
ул. 8 Марта
Холдинг
3-звездочный отель
Альфа-Банк
Тату студия Black Skin
Тату-салон
Шиномонтаж №1
Автосервис Премьер
СТОЛОВАЯ НА ЮЖНОЙ
Столовая
Администрация Чкаловского района...
АНО
Живика
Центр гигиены и эпидемиологии в...
Чкаловский районный суд
Пятерочка, продовольственный...
Южная
Кировский
Монетка
Ботанический сад УрО РАН
UrbanDog, стрижка собак и кошек
Парикмахерская
ВНЕДОРОЖНИК66.РФ
Магазин автозапчастей
050127
AS
0504442
CF
050996
SS
1450
ВВ
1560
ВВ
0506140
СВ
050696
СВ
050126
AS
Лукойл
Строительный двор
Строительный магазин
ЭлектроМИР
Магазин электротоваров
Додо Пицца
Пиццерия
Svilki
Товары для оформления тортов
Фучика 3
ул. Юлиуса Фучика
ЖК Ботанический сад
Workout Place
Питомники Растений
Магазин товаров для дачи и сада
ТеплоХолод
Магазин товаров для ресторанов
Ботаника Молл
Торговый центр
Веревочный парк "Аватар"
Автосервис Восток
Самоцветный б-р

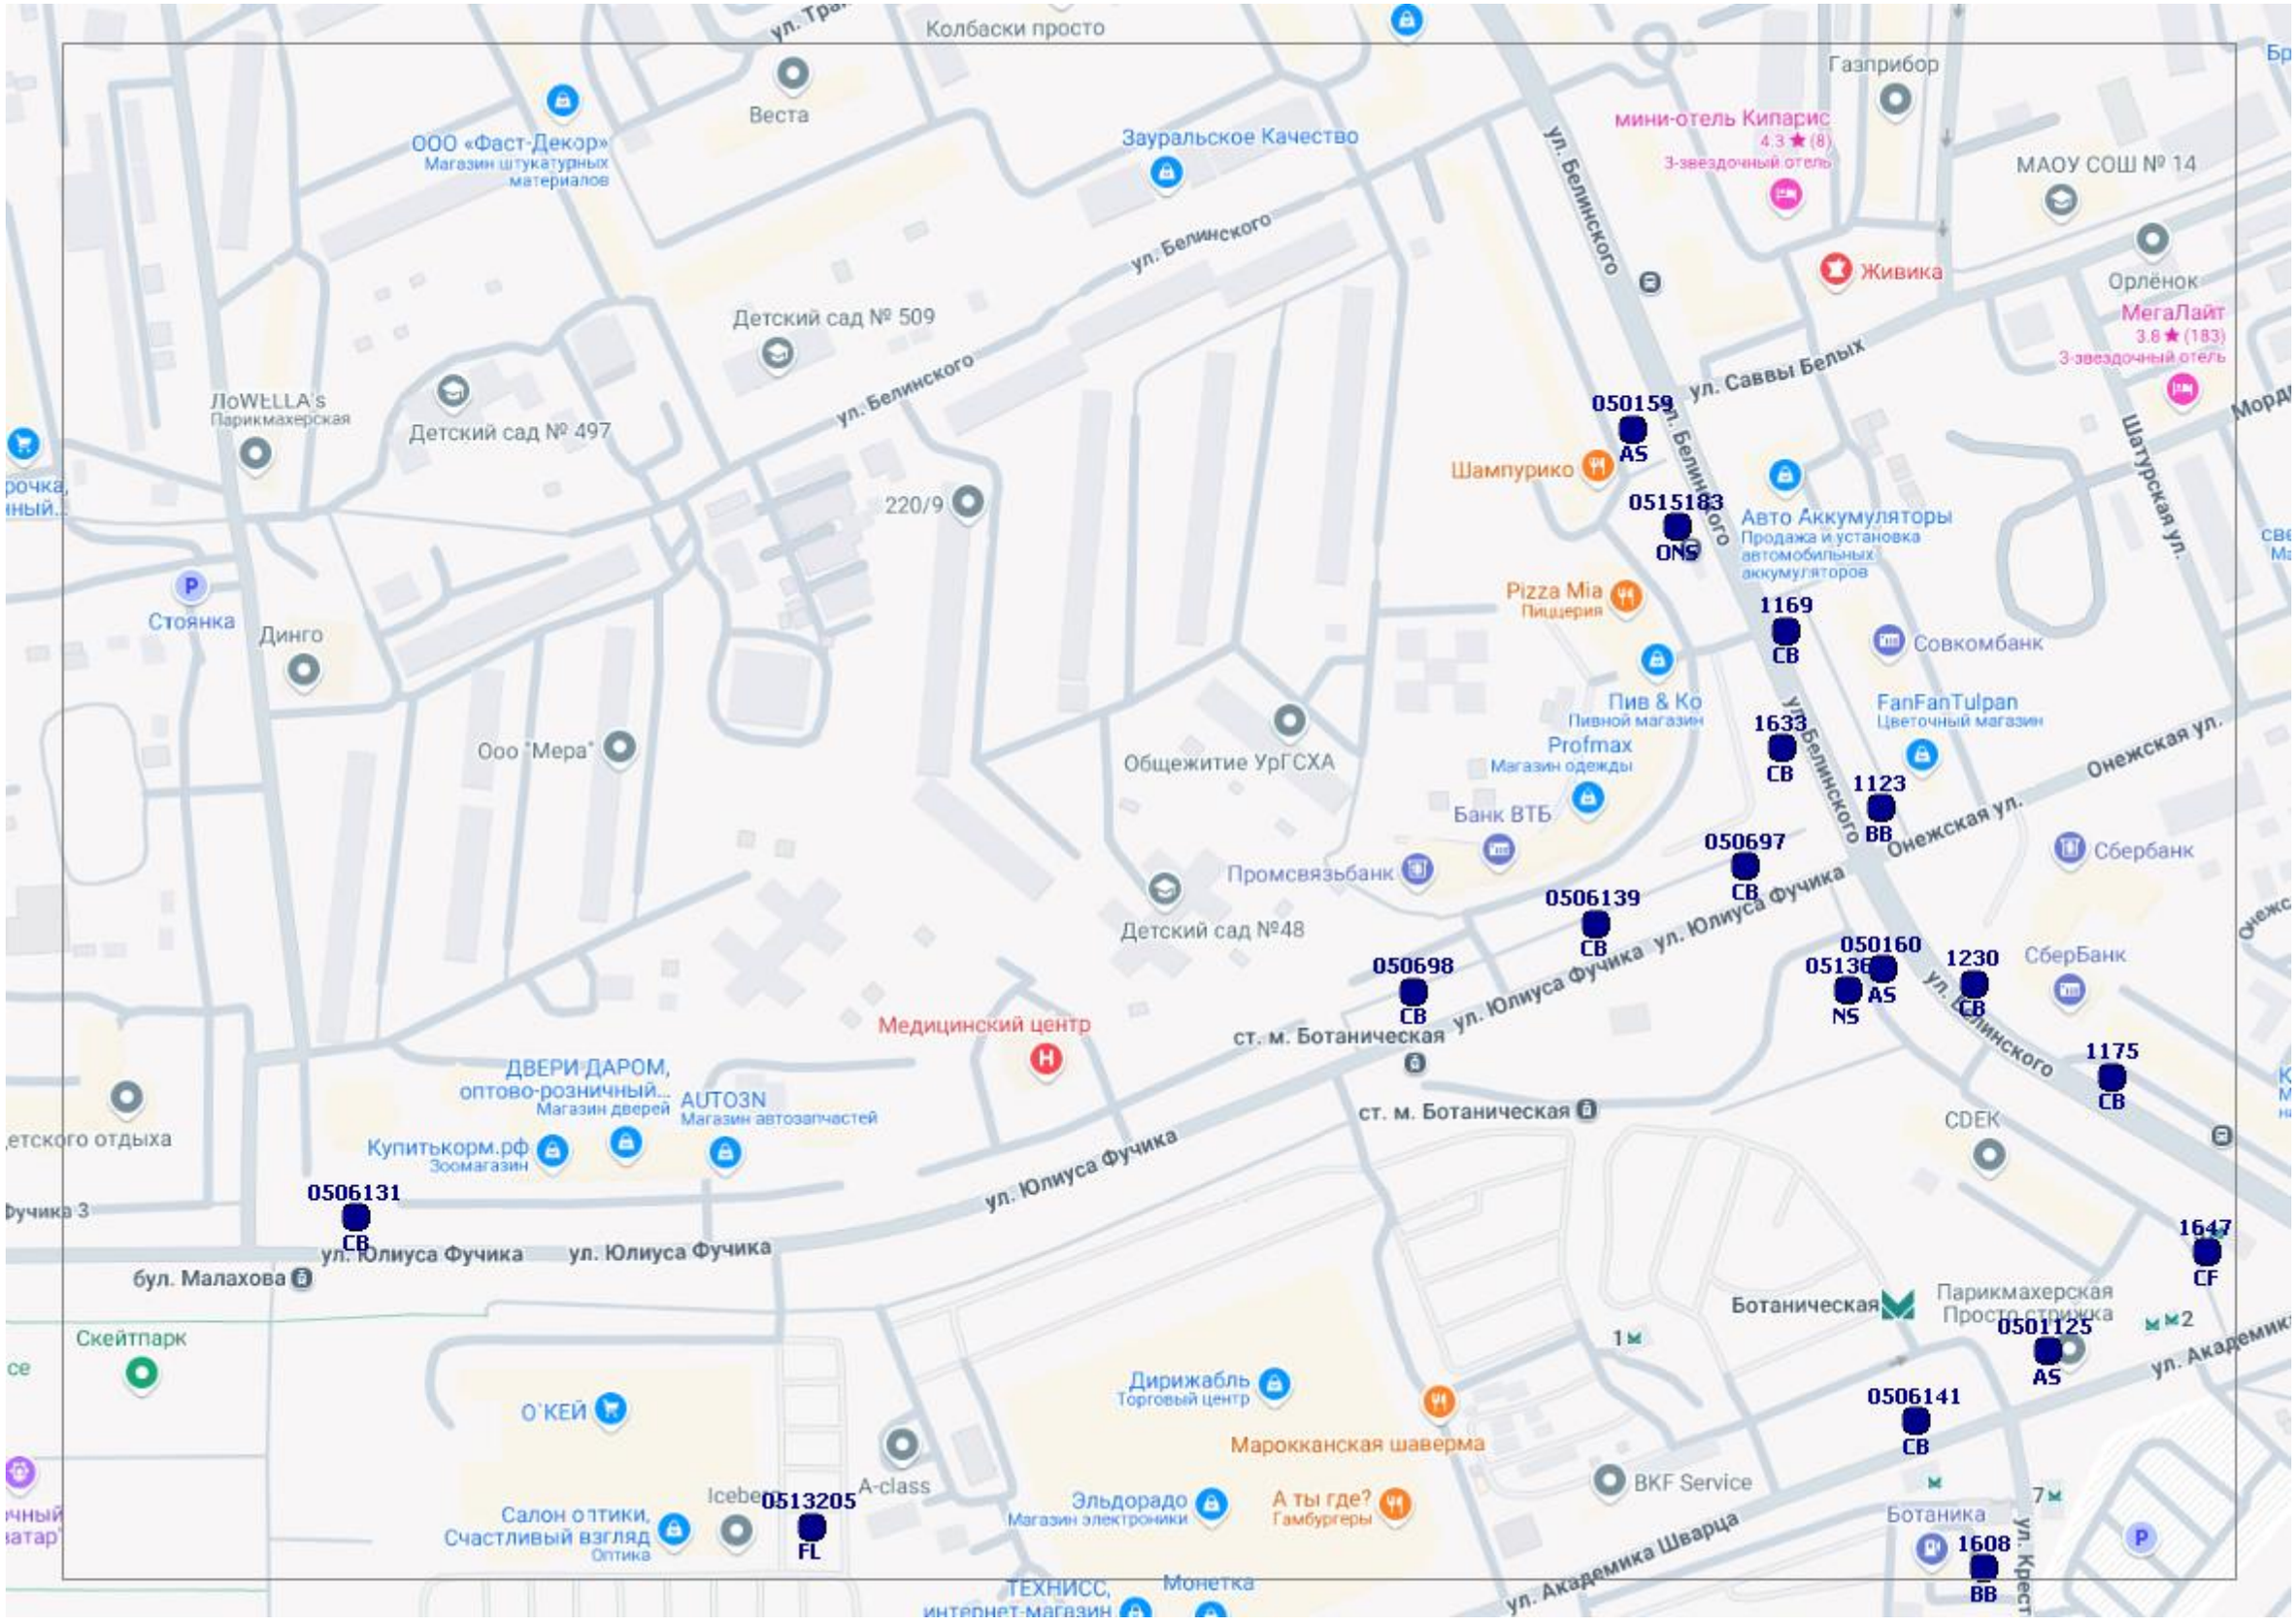
Колбаски просто
Веста
ООО «Фаст-Декор»
Магазин штукатурных материалов
Зауральское Качество
ул. Белинского
Газприбор
мини-отель Кипарис
4.3 ★ (8)
3-звездочный отель
МАОУ СОШ № 14
Живика
Орлёнок
МегаЛайт
3.8 ★ (183)
3-звездочный отель
ул. Саввы Белых
Шатурская ул.
Детский сад № 509
Детский сад № 497
LoWELLA's
Парикмахерская
220/9
050159
AS
Шампурико
0515183
ONS
Авто Аккумуляторы
Продажа и установка автомобильных аккумуляторов
Pizza Mia
Пиццерия
1169
CB
Совкомбанк
Стоянка
Динго
Пив & Ко
Пивной магазин
FanFanTulpan
Цветочный магазин
1633
CB
Ooo "Мера"
Общежитие УрГСХА
Profmax
Магазин одежды
1123
BB
Онежская ул.
Банк ВТБ
050697
CB
Сбербанк
Промсвязьбанк
Детский сад №48
0506139
CB
050698
CB
ул. Юлиуса Фучика
050160
AS
NS
1230
CB
СберБанк
Медицинский центр
ст. м. Ботаническая
1175
CB
CDEK
ДВЕРИ ДАРОМ, оптово-розничный...
Магазин дверей
AUTO3N
Магазин автозапчастей
Купитькорм.рф
Зоомагазин
0506131
CB
1647
CF
бул. Малахова
Ботаническая
Парикмахерская Просто стрижка
0501125
AS
Скейтпарк
Дирижабль
Торговый центр
О'КЕЙ
Марокканская шаверма
0506141
CB
A-class
BKF Service
Салон оптики, Счастливый взгляд
Оптика
0513205
FL
Эльдорадо
Магазин электроники
А ты где?
Гамбургеры
Ботаника
1608
BB
ул. Академика Шварца
ТЕХНИСС, интернет-магазин
Монетка

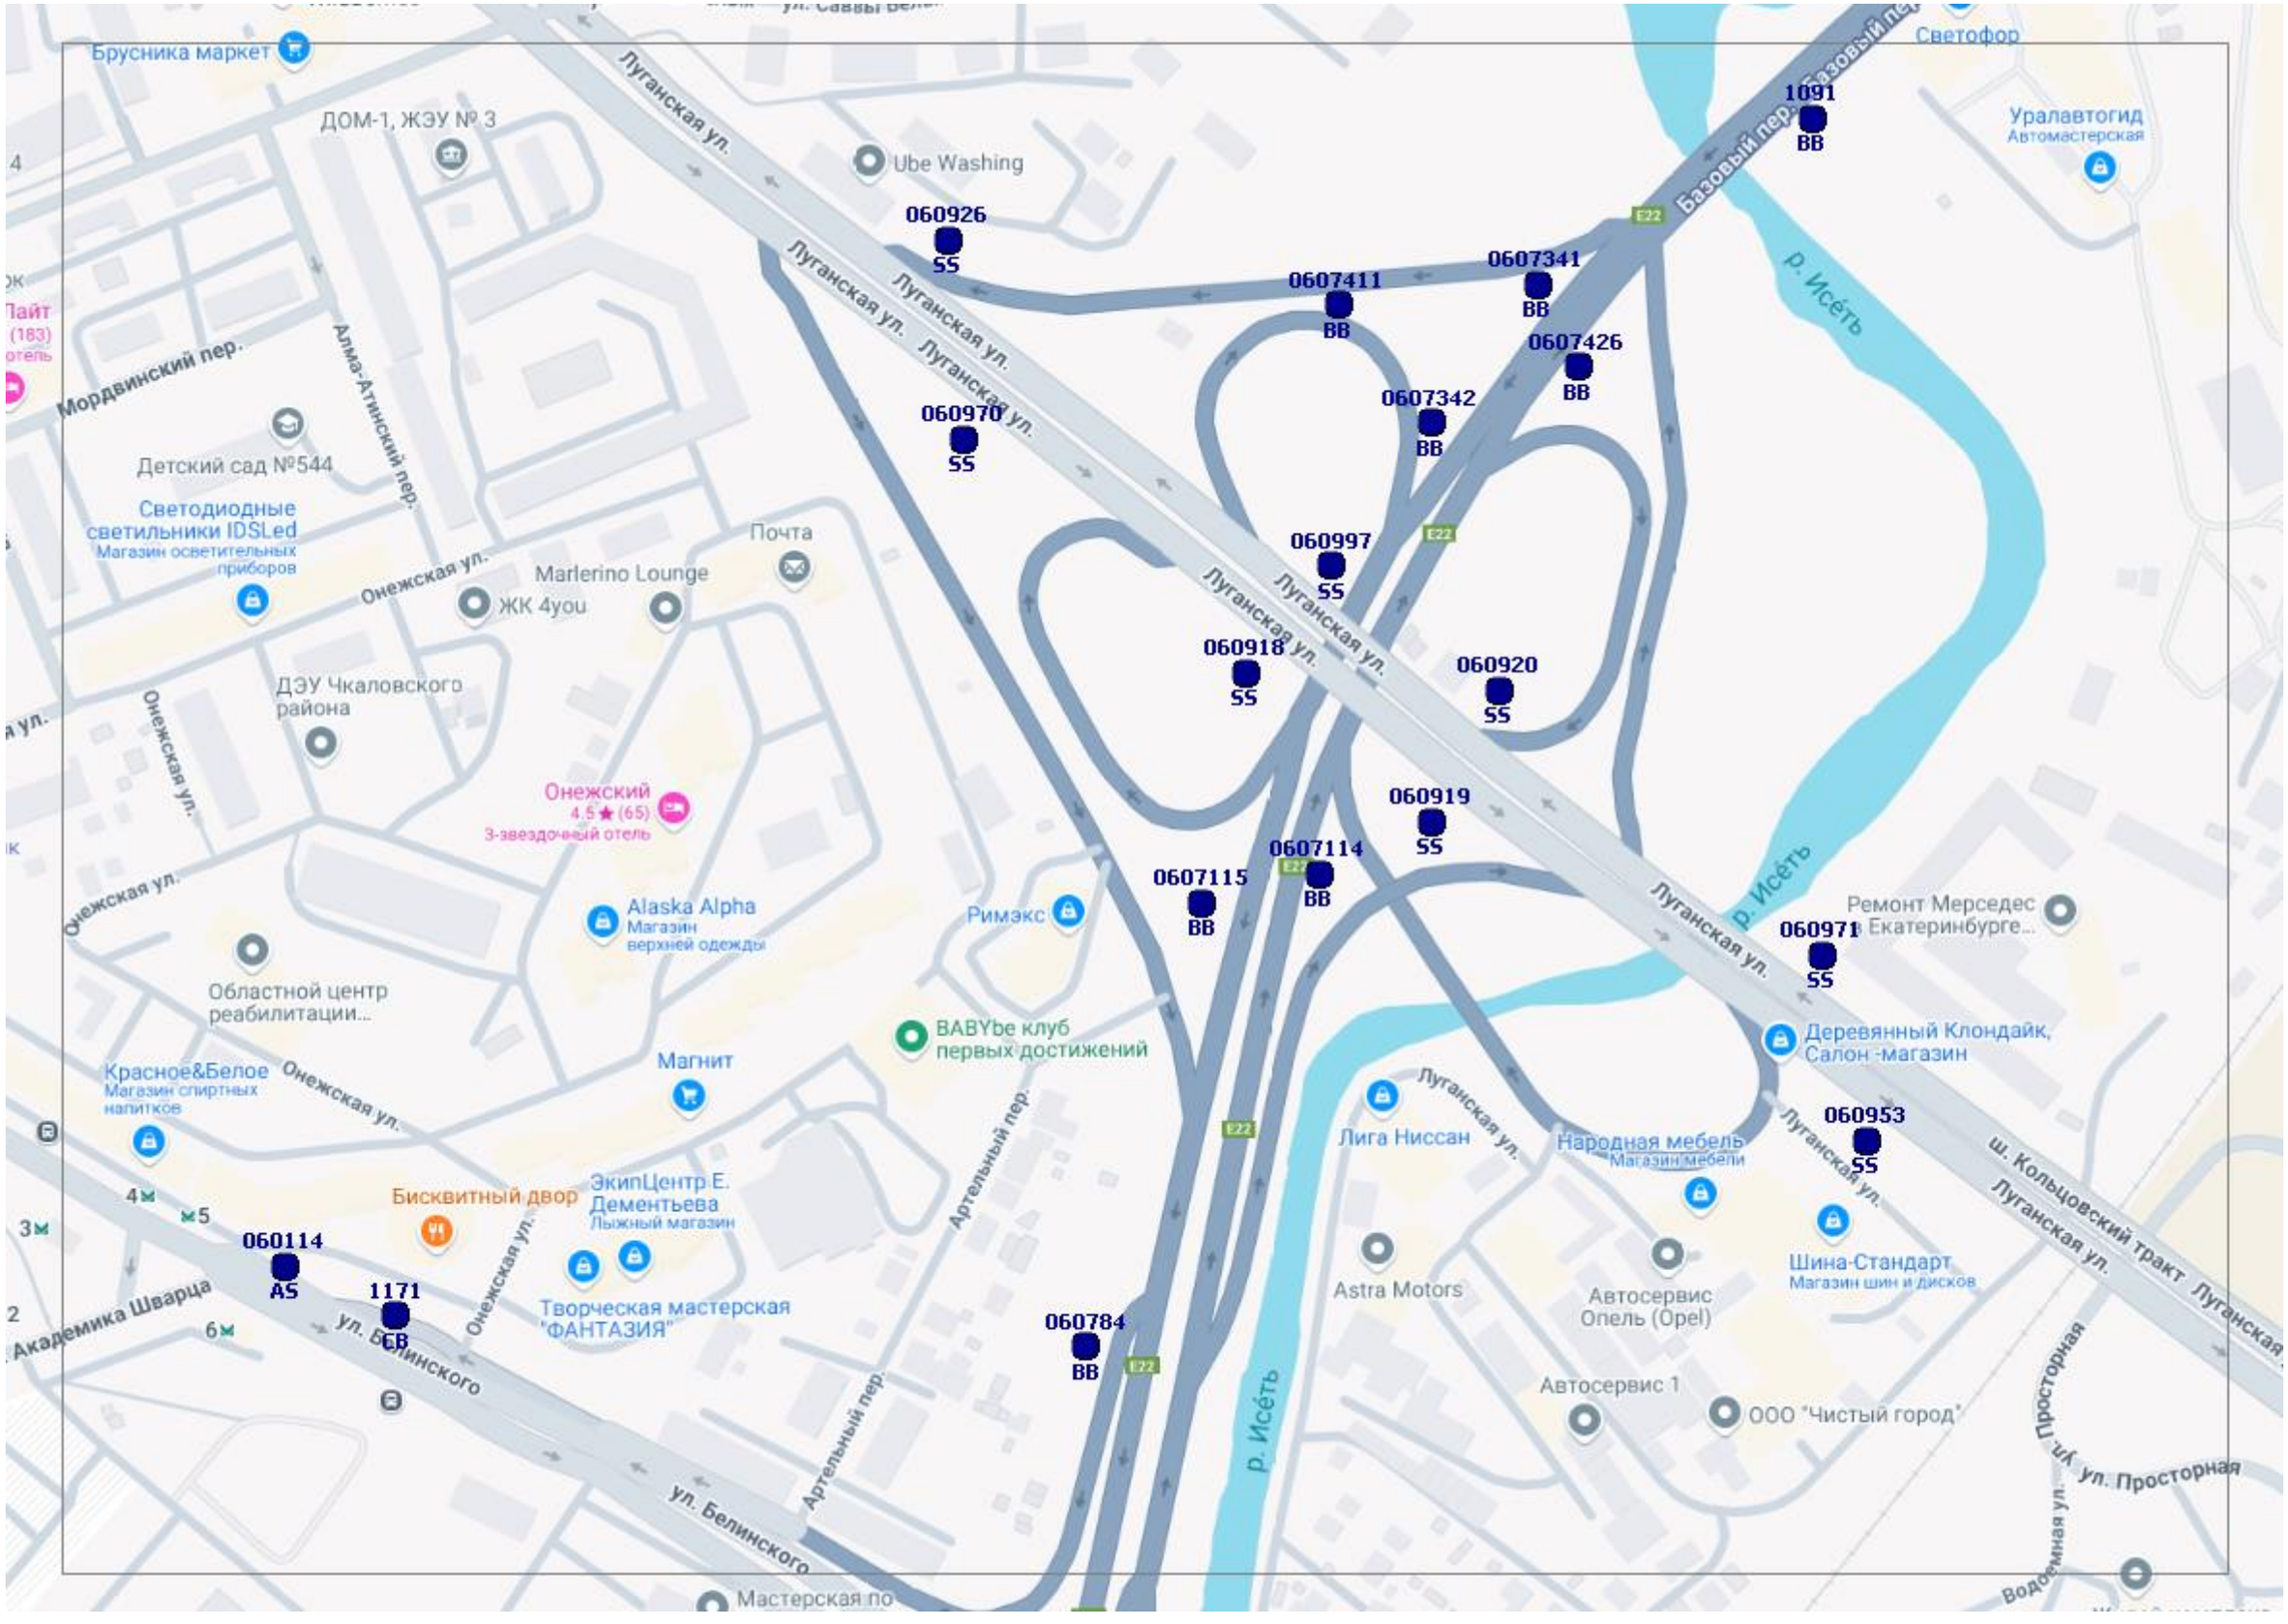
Брусника маркет
ДОМ-1, ЖЭУ № 3
Ube Washing
Луганская ул.
Базовый пер.
Светофор
Уралавтогид
Автомастерская
1091
BB
060926
SS
0607411
BB
0607341
BB
0607426
BB
0607342
BB
060970
SS
Мордвинский пер.
Алма-Атинский пер.
Детский сад №544
Светодиодные светильники IDSLed
Магазин осветительных приборов
Почта
Onежская ул.
Marlerino Lounge
ЖК 4you
060997
SS
060918
SS
060920
SS
ДЭУ Чкаловского района
Онежский
4.5 ★ (65)
3-звездочный отель
060919
SS
0607114
BB
0607115
BB
Ремонт Мерседес в Екатеринбурге...
060971
SS
Alaska Alpha
Магазин верхней одежды
Римэкс
Областной центр реабилитации...
BABYbe клуб первых достижений
Деревянный Клондайк, Салон-магазин
Красное&Белое
Магазин спиртных напитков
Магнит
Артельный пер.
060953
SS
Лига Ниссан
Народная мебель
Магазин мебели
Шина-Стандарт
Магазин шин и дисков
Бисквитный двор
ЭкипЦентр Е. Дементьева
Лыжный магазин
060114
AS
1171
СВ
Творческая мастерская "ФАНТАЗИЯ"
Astra Motors
Автосервис Опель (Opel)
060784
BB
Автосервис 1
ООО "Чистый город"
ул. Белинского
Академика Шварца
ул. Просторная
Ш. Кольцовский тракт
р. Исеть
E22

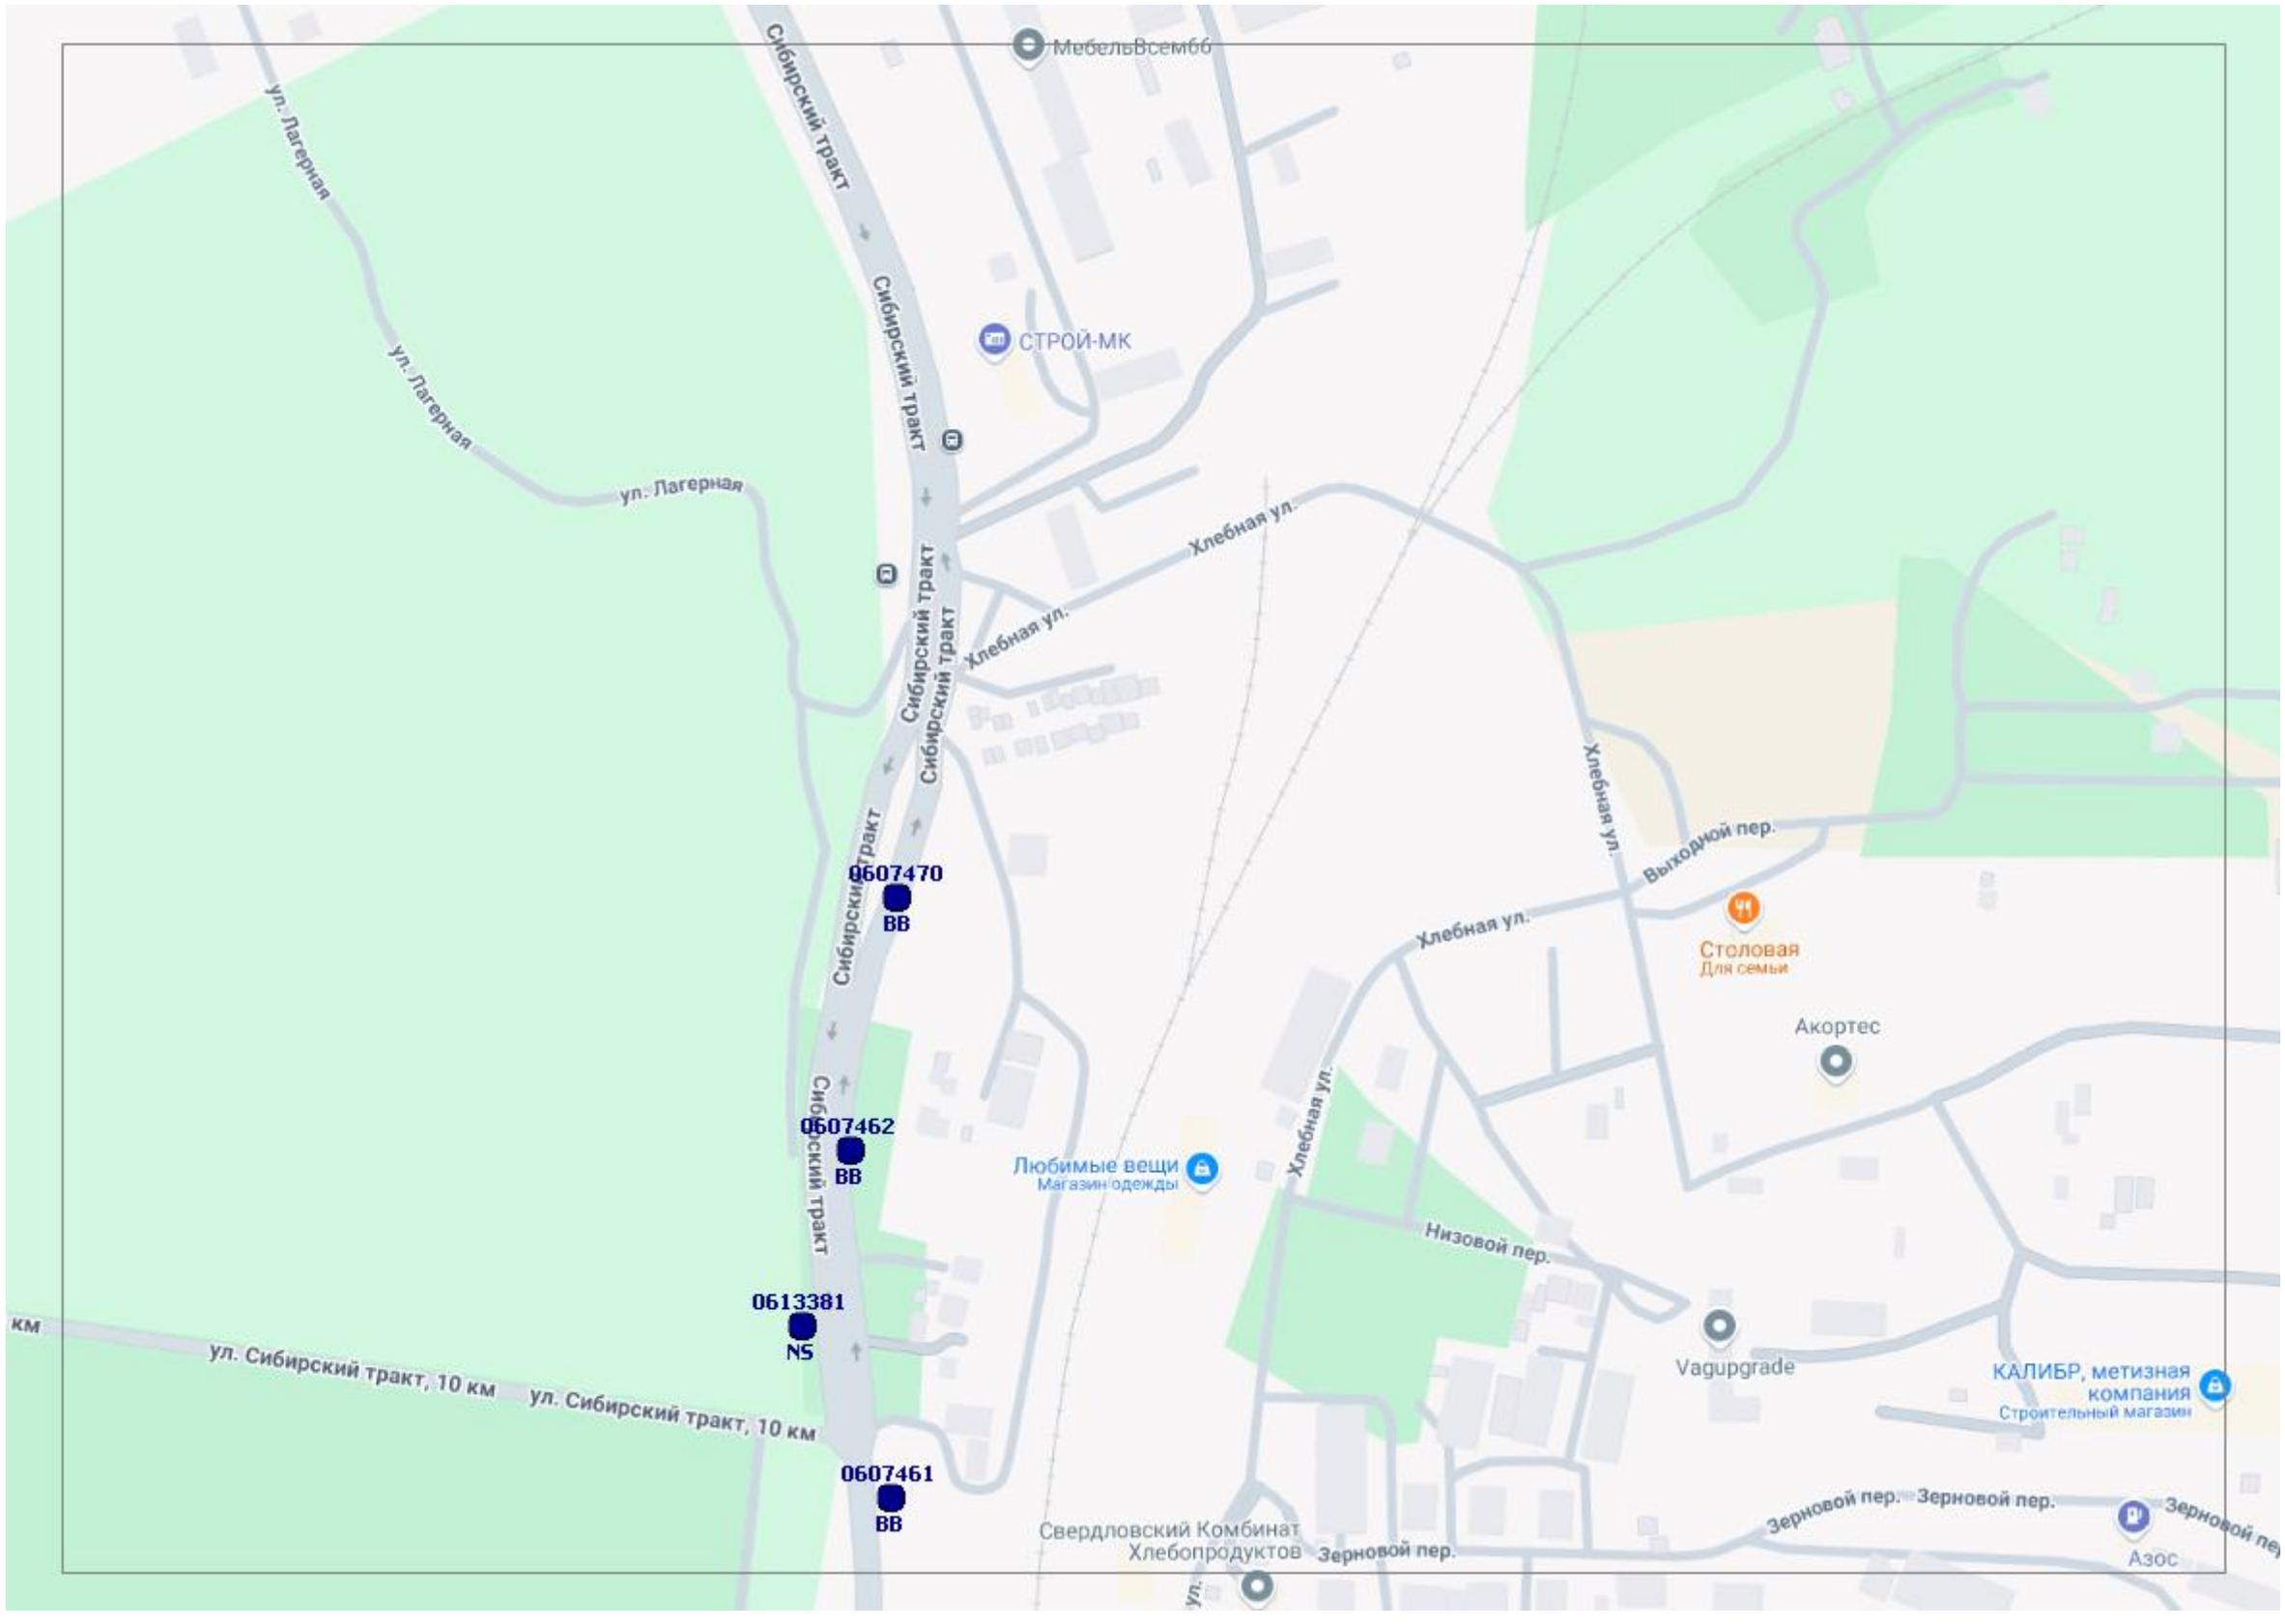
МебельВсем66
СТРОЙ-МК
ул. Лагерная
ул. Лагерная
ул. Лагерная
Сибирский тракт
Сибирский тракт
Сибирский тракт
Сибирский тракт
Хлебная ул.
Хлебная ул.
Хлебная ул.
Выходной пер.
Столовая
Для семьи
Акортес
Любимые вещи
Магазин одежды
Низовой пер.
Vagupgrade
КАЛИБР, метизная компания
Строительный магазин
Зерновой пер.
Зерновой пер.
Зерновой пер.
Азос
Свердловский Комбинат Хлебопродуктов
0607470
BB
0607462
BB
0613381
NS
0607461
BB
км
ул. Сибирский тракт, 10 км
ул. Сибирский тракт, 10 км

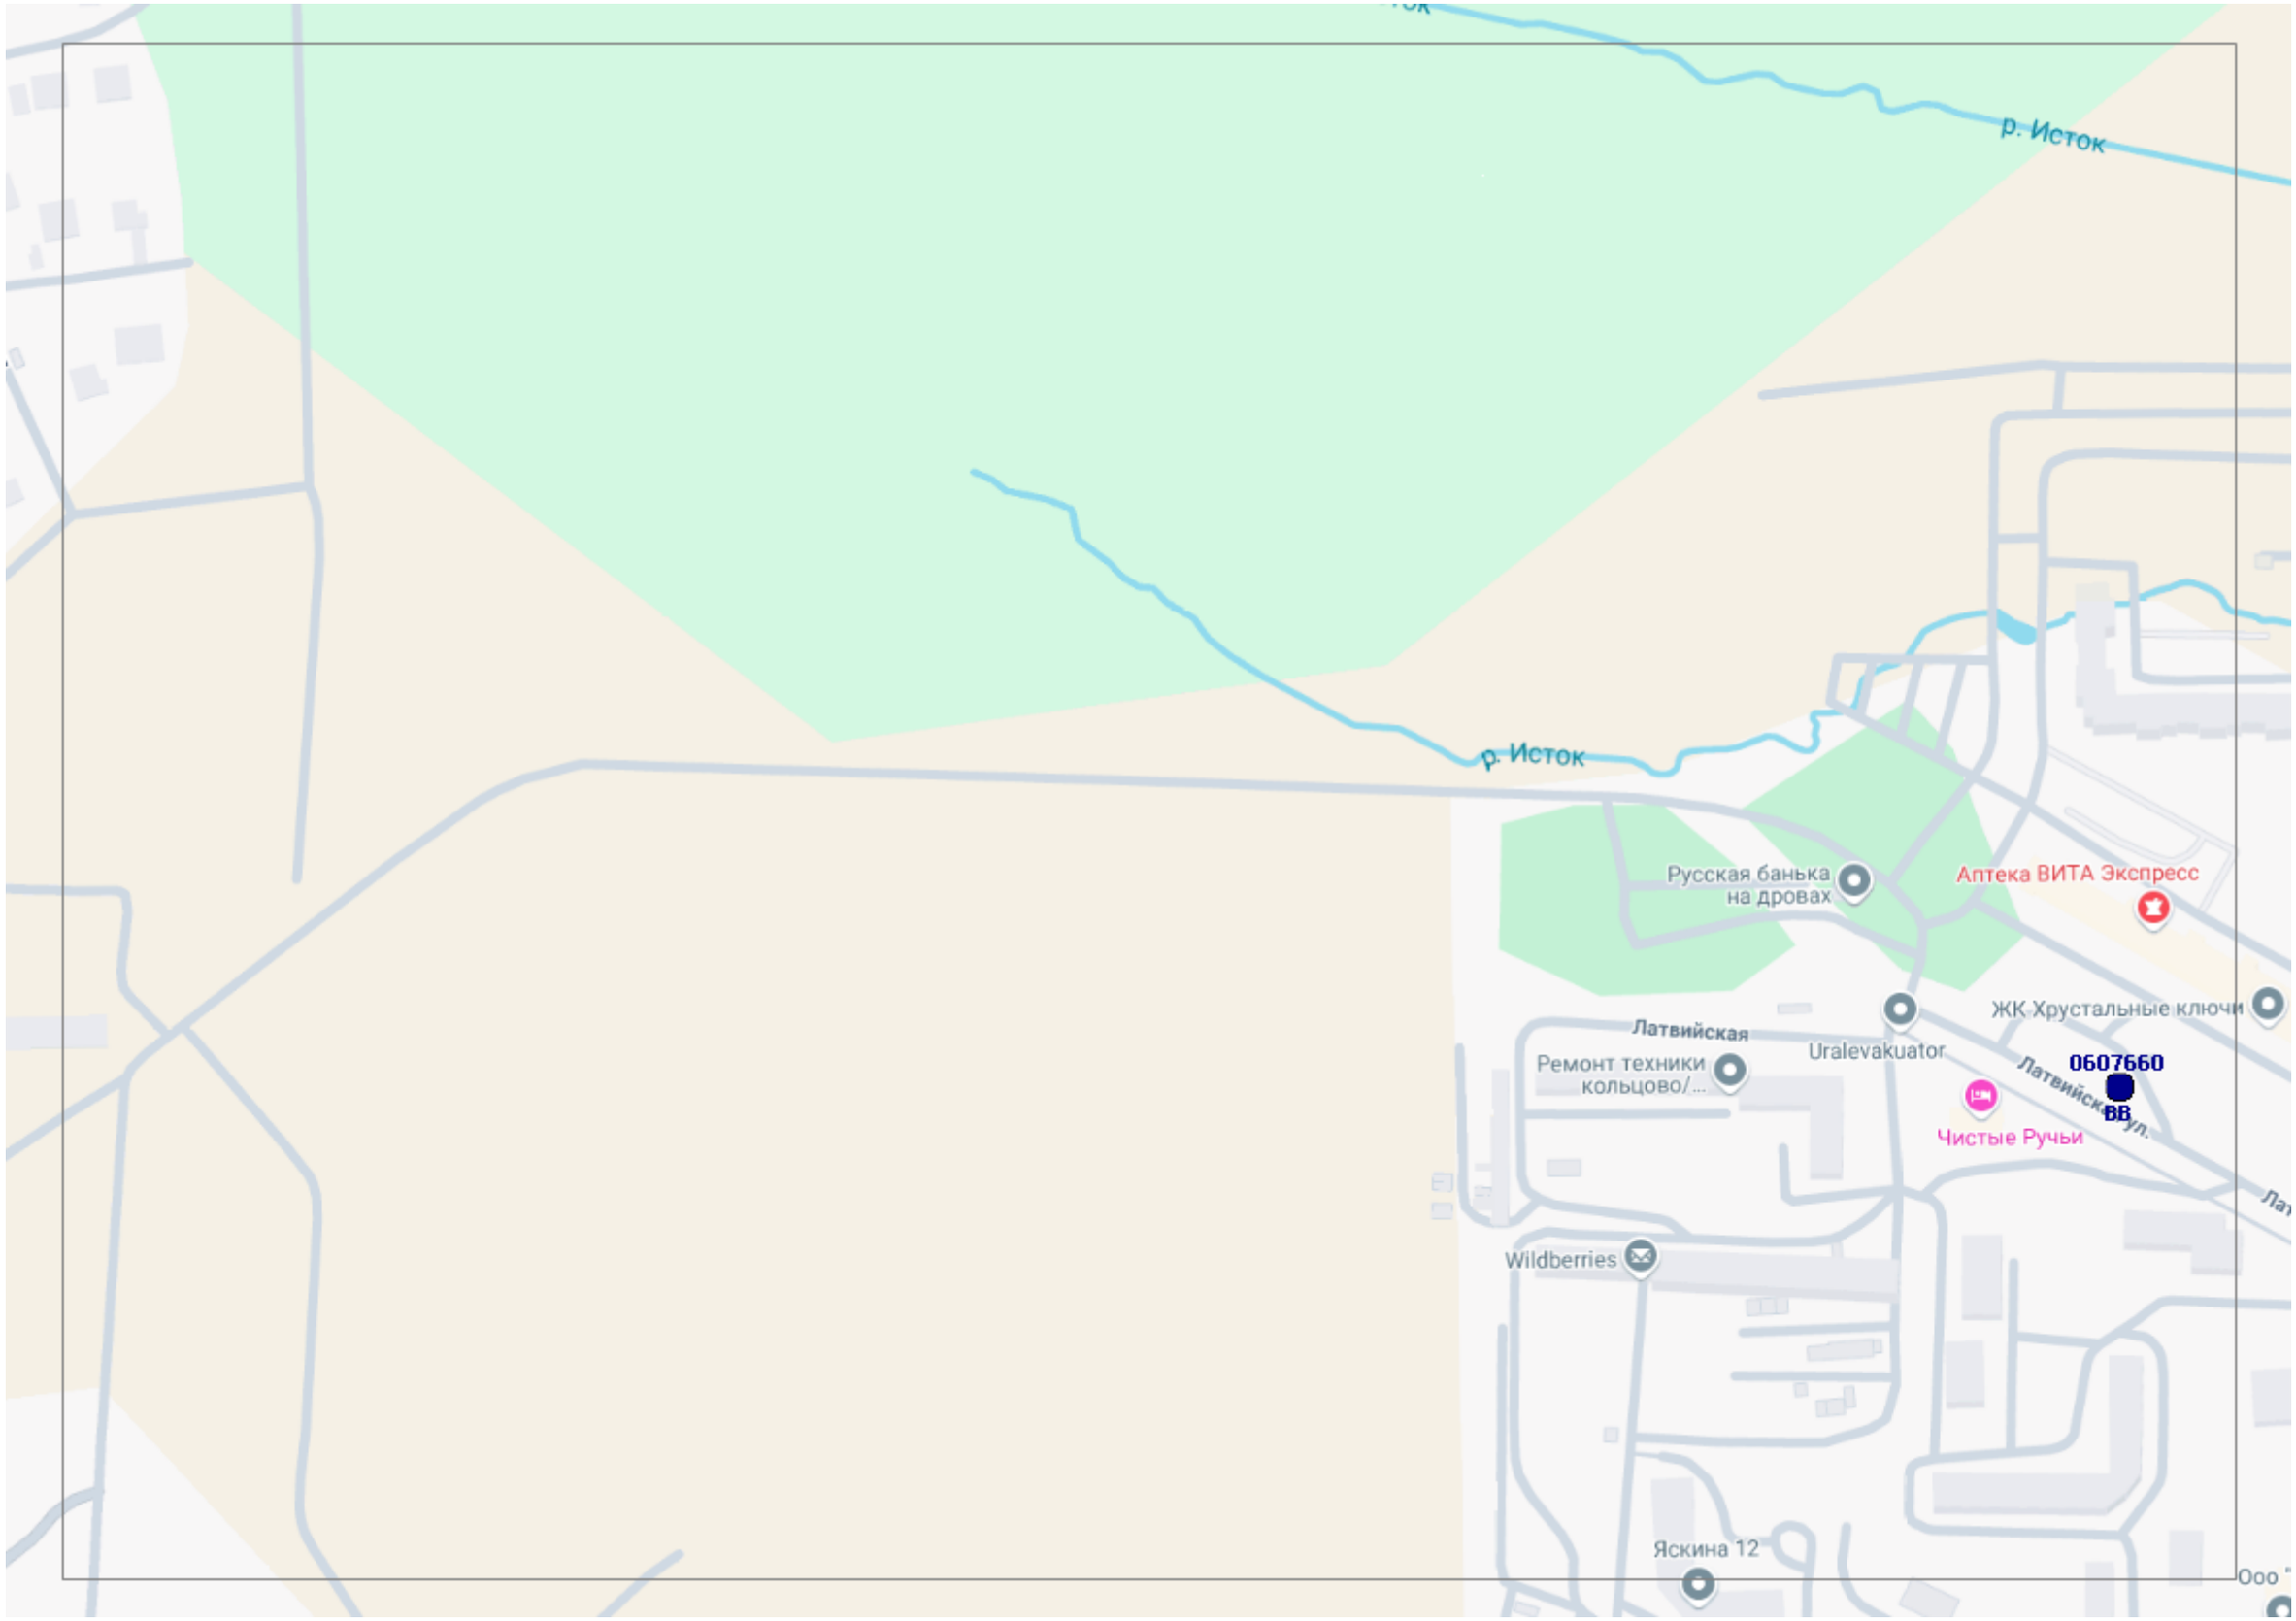
р. Исток
р. Исток
Русская банька на дровах
Аптека ВИТА Экспресс
ЖК Хрустальные ключи
Латвийская
Ремонт техники кольцово/...
Uralevakuator
0607660
ВВ
Латвийская ул.
Чистые Ручьи
Wildberries
Яскина 12

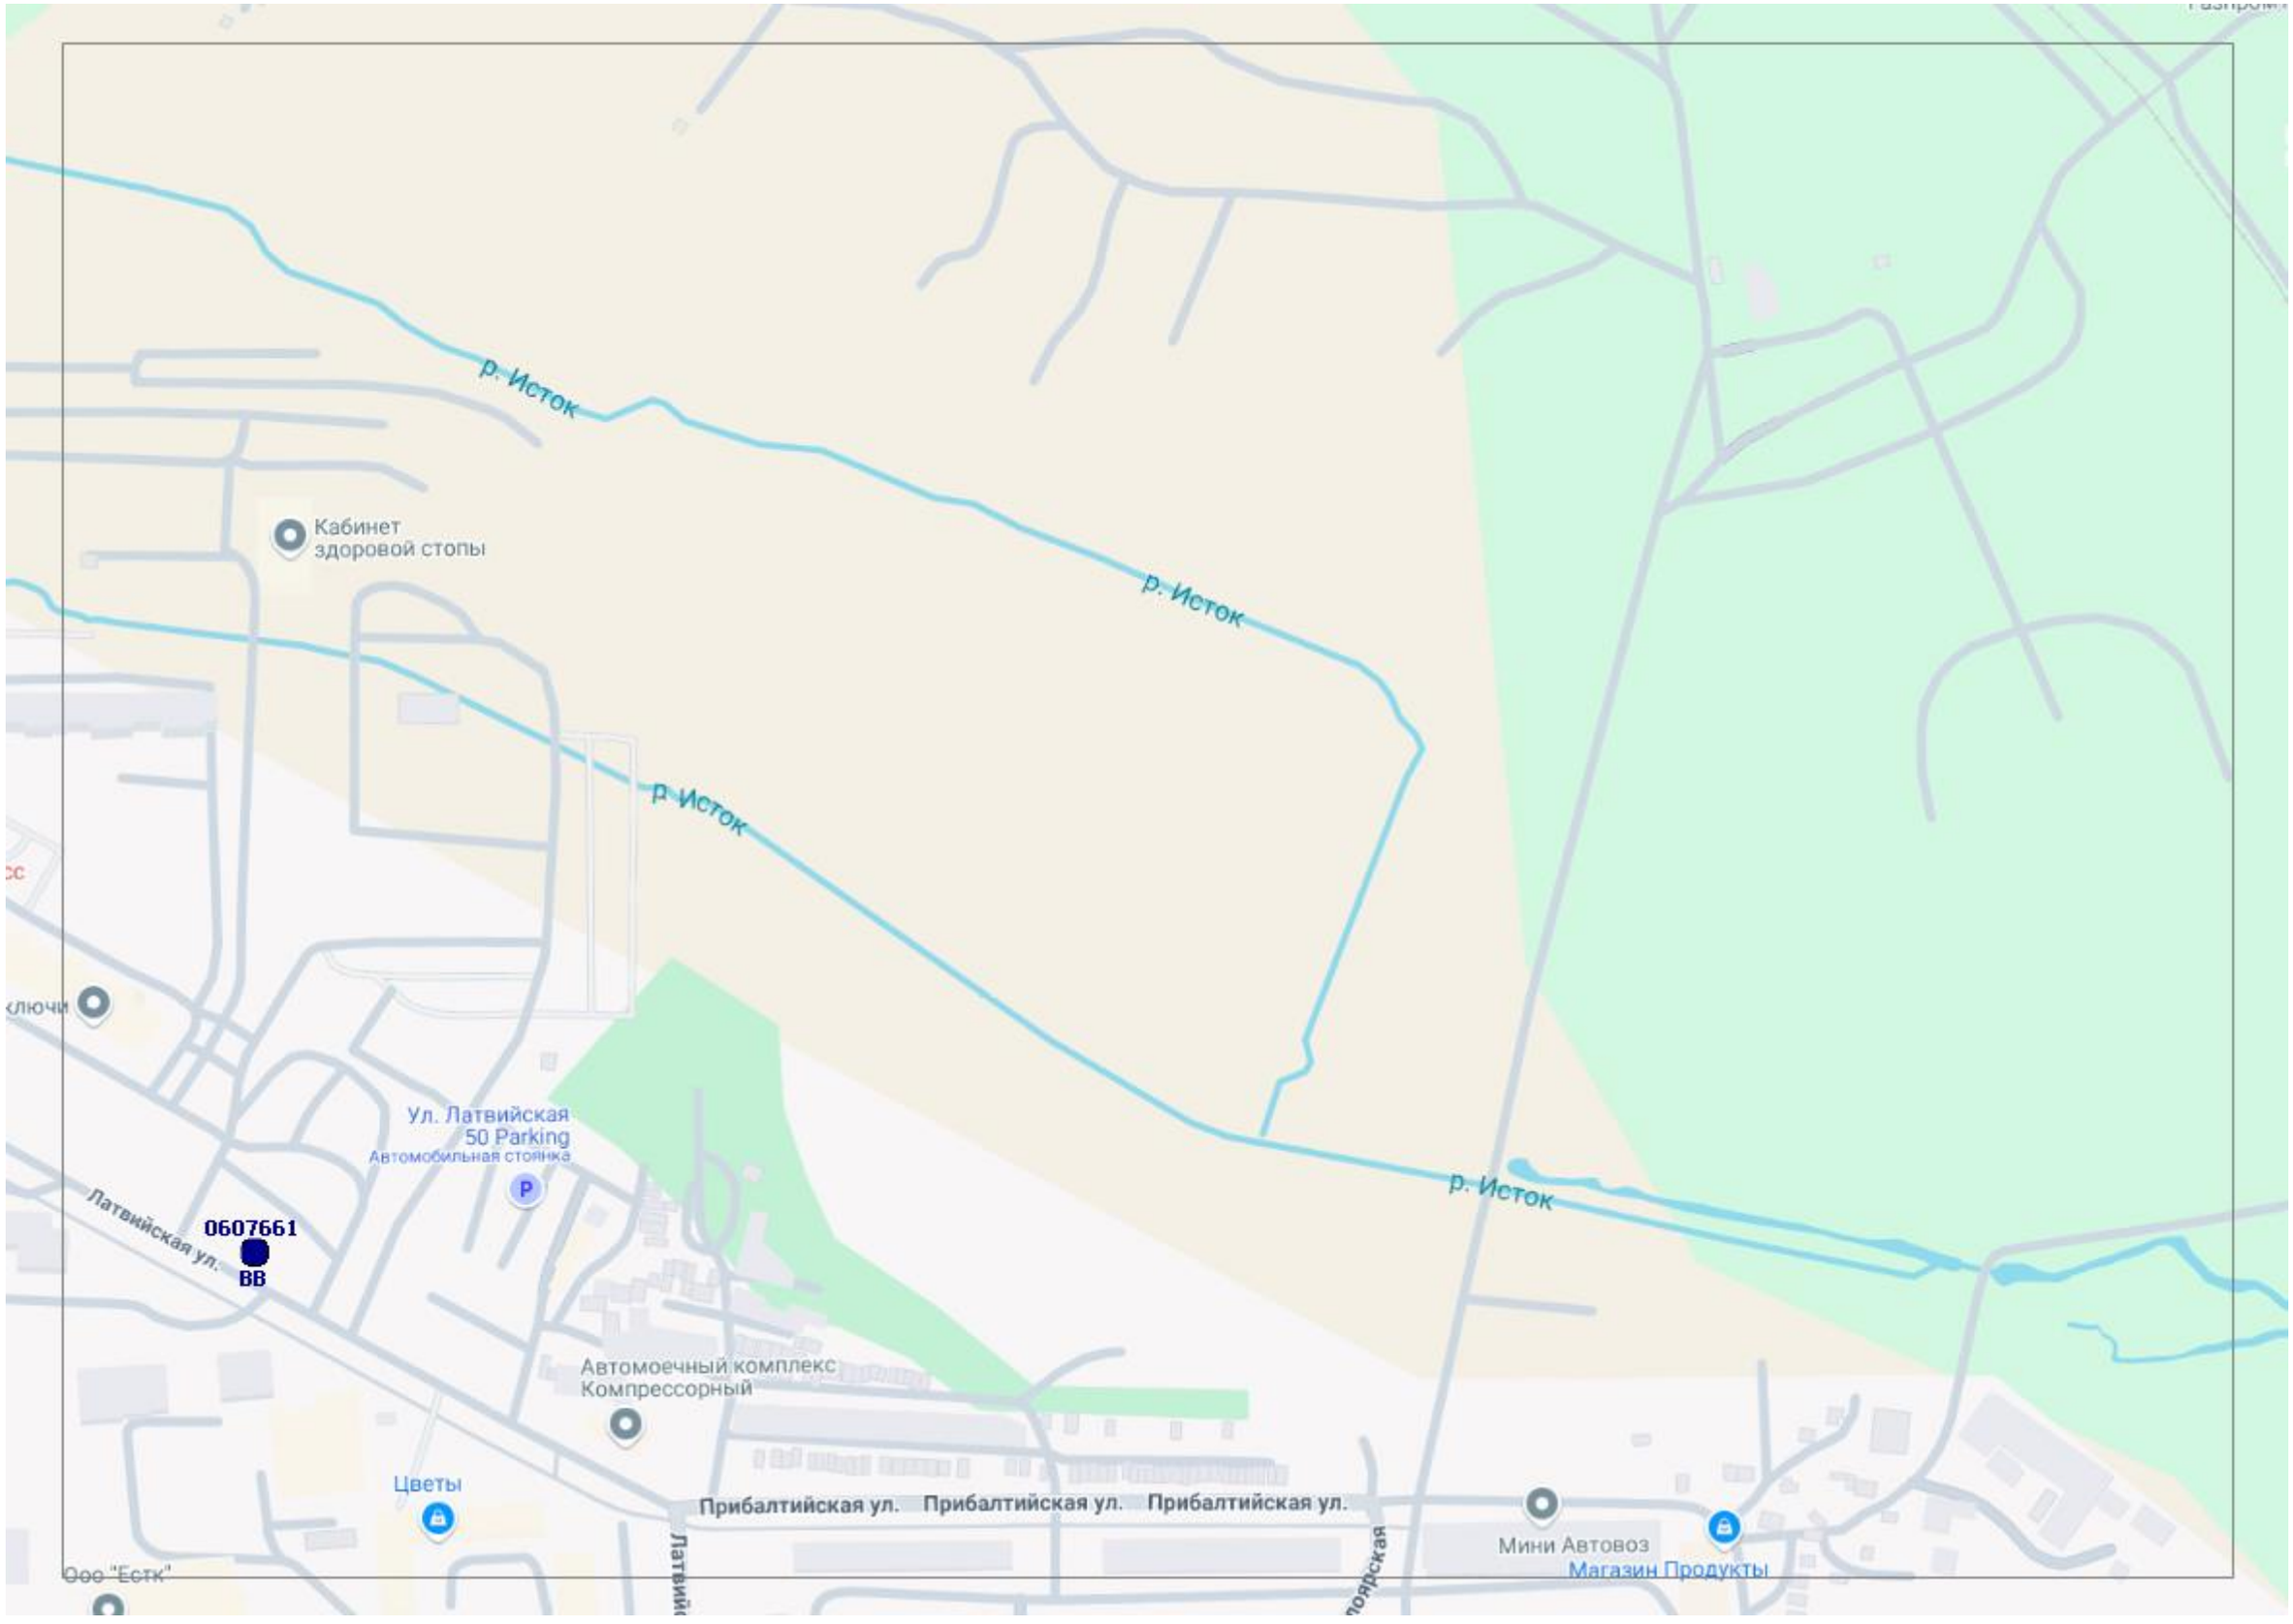
р. Исток
р. Исток
р. Исток
р. Исток
Кабинет
здоровой стопы
Ул. Латвийская
50 Parking
Автомобильная стоянка
Латвийская ул.
0607661
ВВ
Автомоечный комплекс
Компрессорный
Цветы
Прибалтийская ул.
Прибалтийская ул.
Прибалтийская ул.
Мини Автовоз
Магазин Продукты
Ооо "Естк"

Солнечный-2
ул. Раздольная
ул. Раздольная
ул. Раздольная
Сибирский тракт Аубнер
Сибирский тракт Аубнер
Р351
Е22
Е22
060763О
ВВ
060762Э
ВВ

0607631
BB
P351
P351
E22
Сибирский тракт дублер
P351

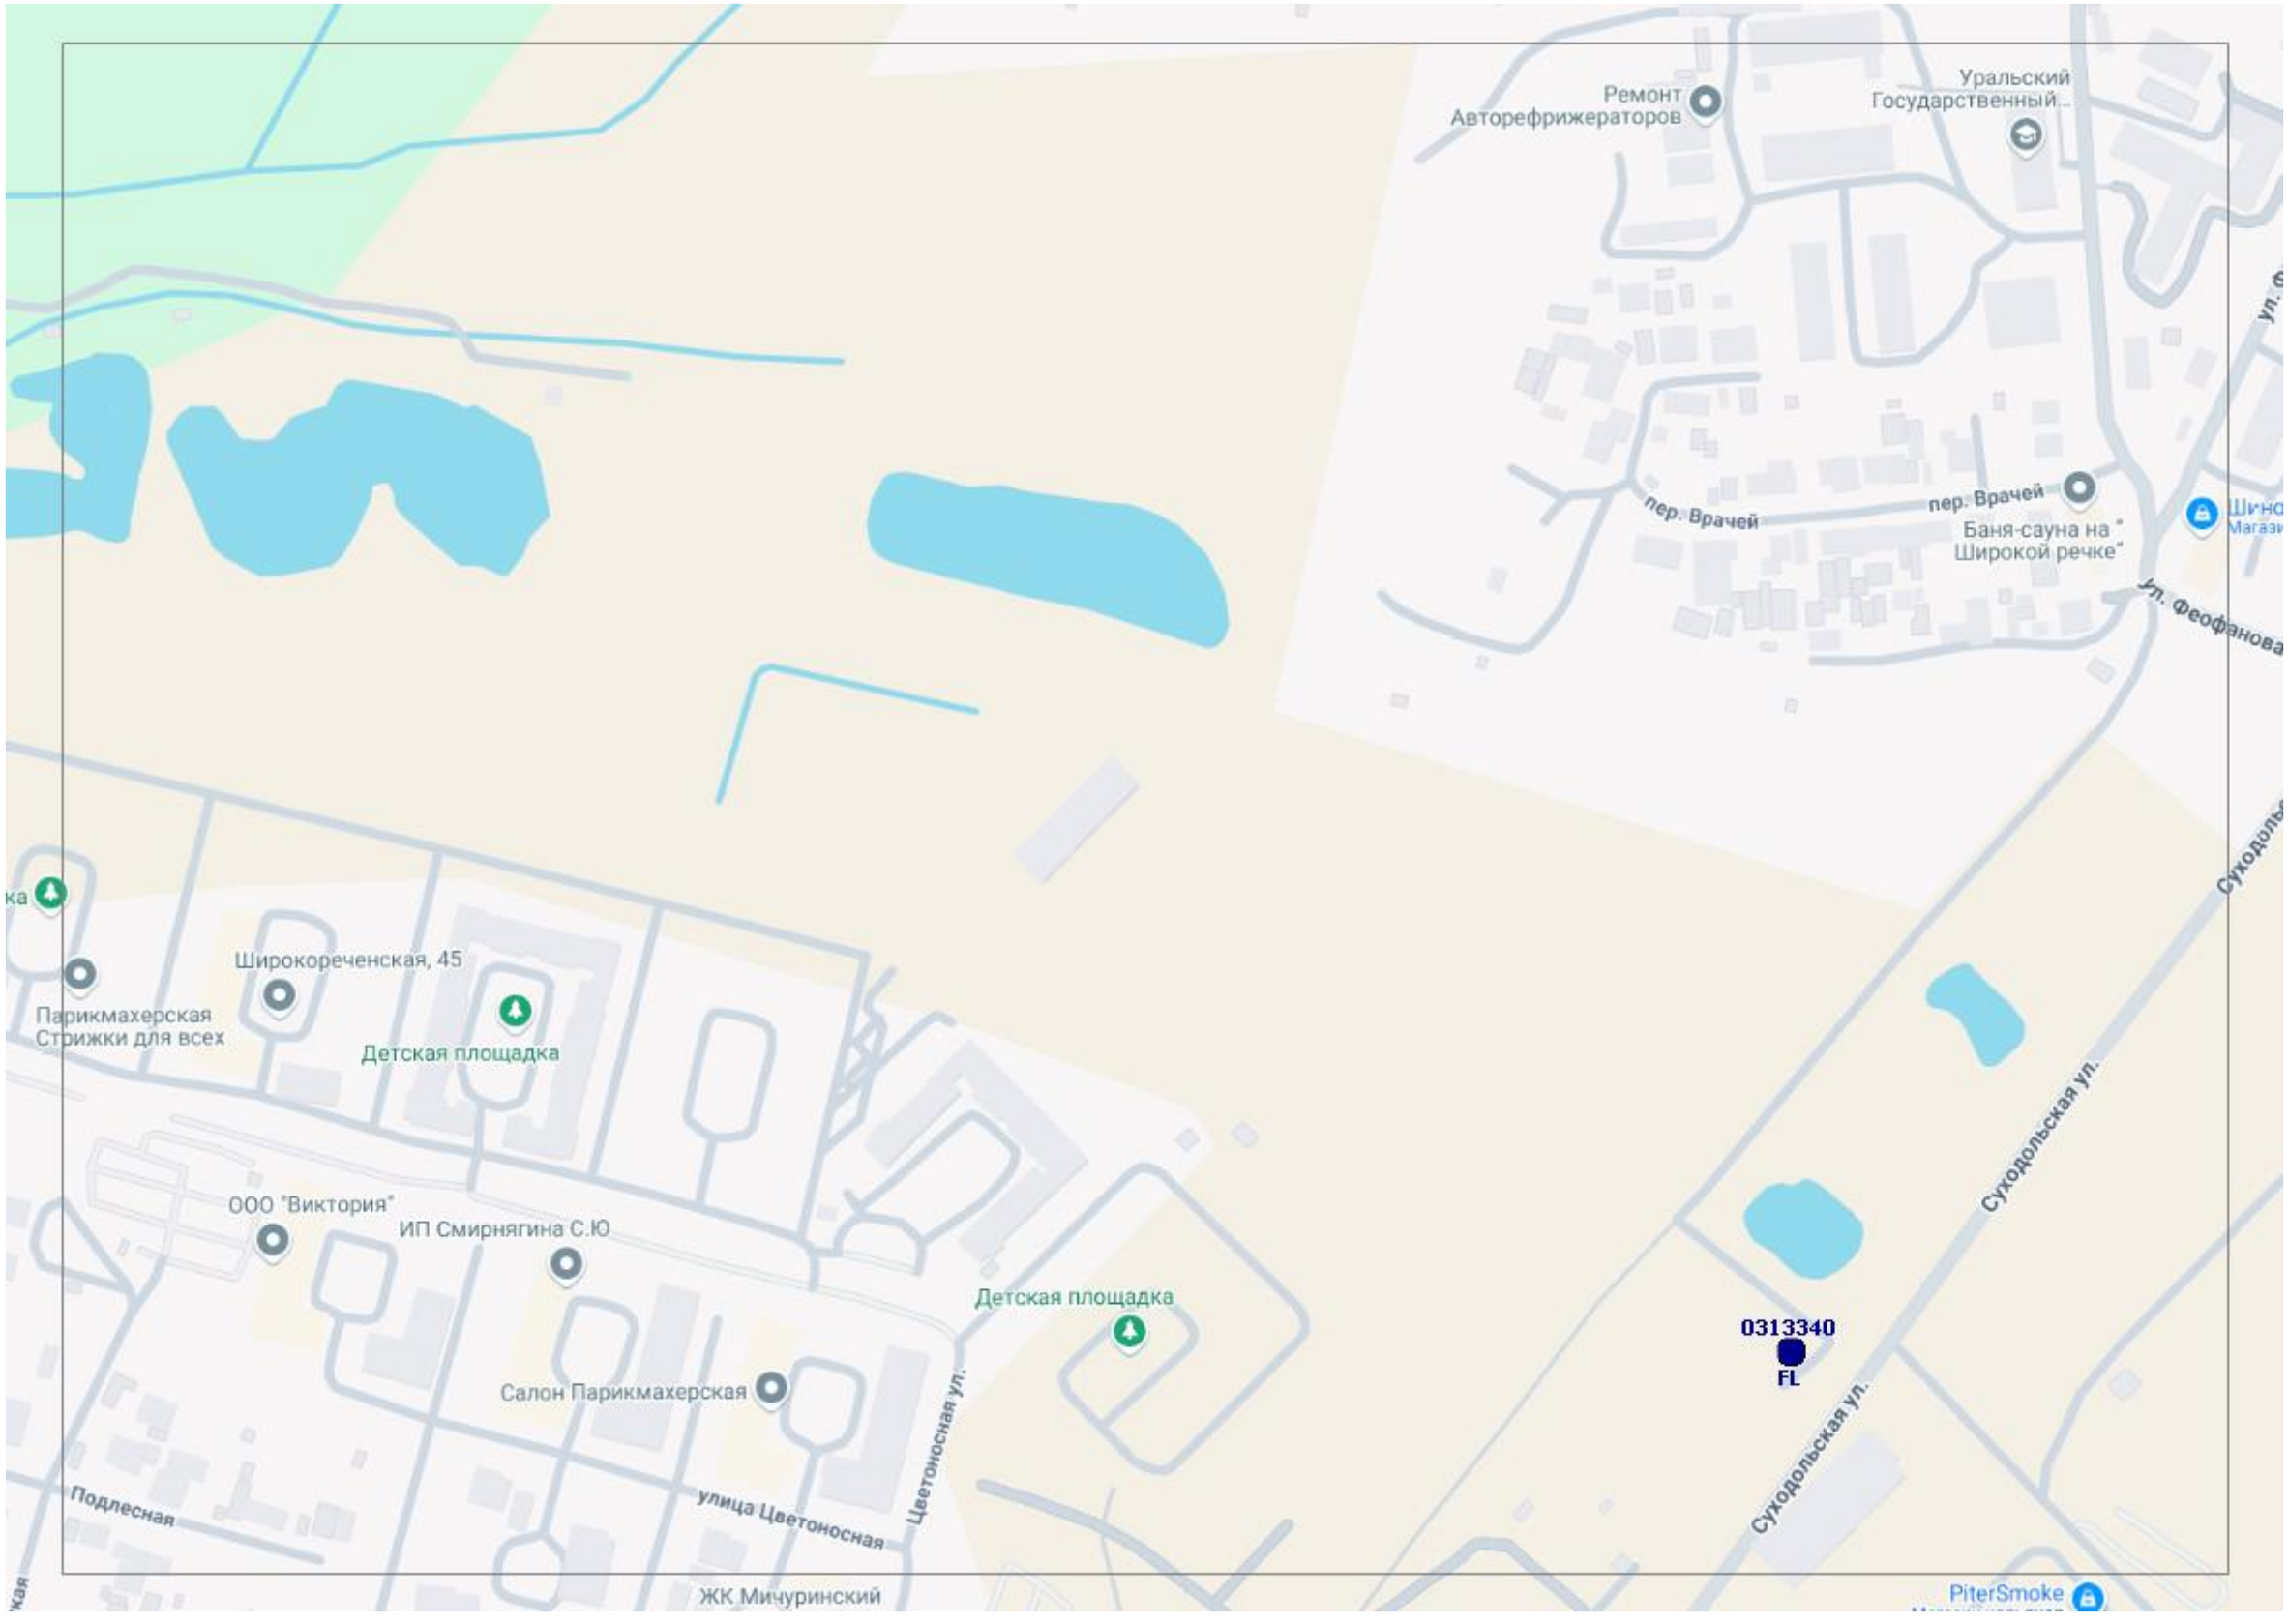
Ремонт Авторефрижераторов
Уральский Государственный...
пер. Врачей
пер. Врачей
Баня-сауна на "Широкой речке"
ул. Феофанова
Широкореченская, 45
Парикмахерская Стрижки для всех
Детская площадка
ООО "Виктория"
ИП Смирнягина С.Ю
Детская площадка
Салон Парикмахерская
Подлесная
улица Цветоносная
Цветоносная ул.
ЖК Мичуринский
Суходольская ул.
Суходольская ул.
0313340
FL
PiterSmoke

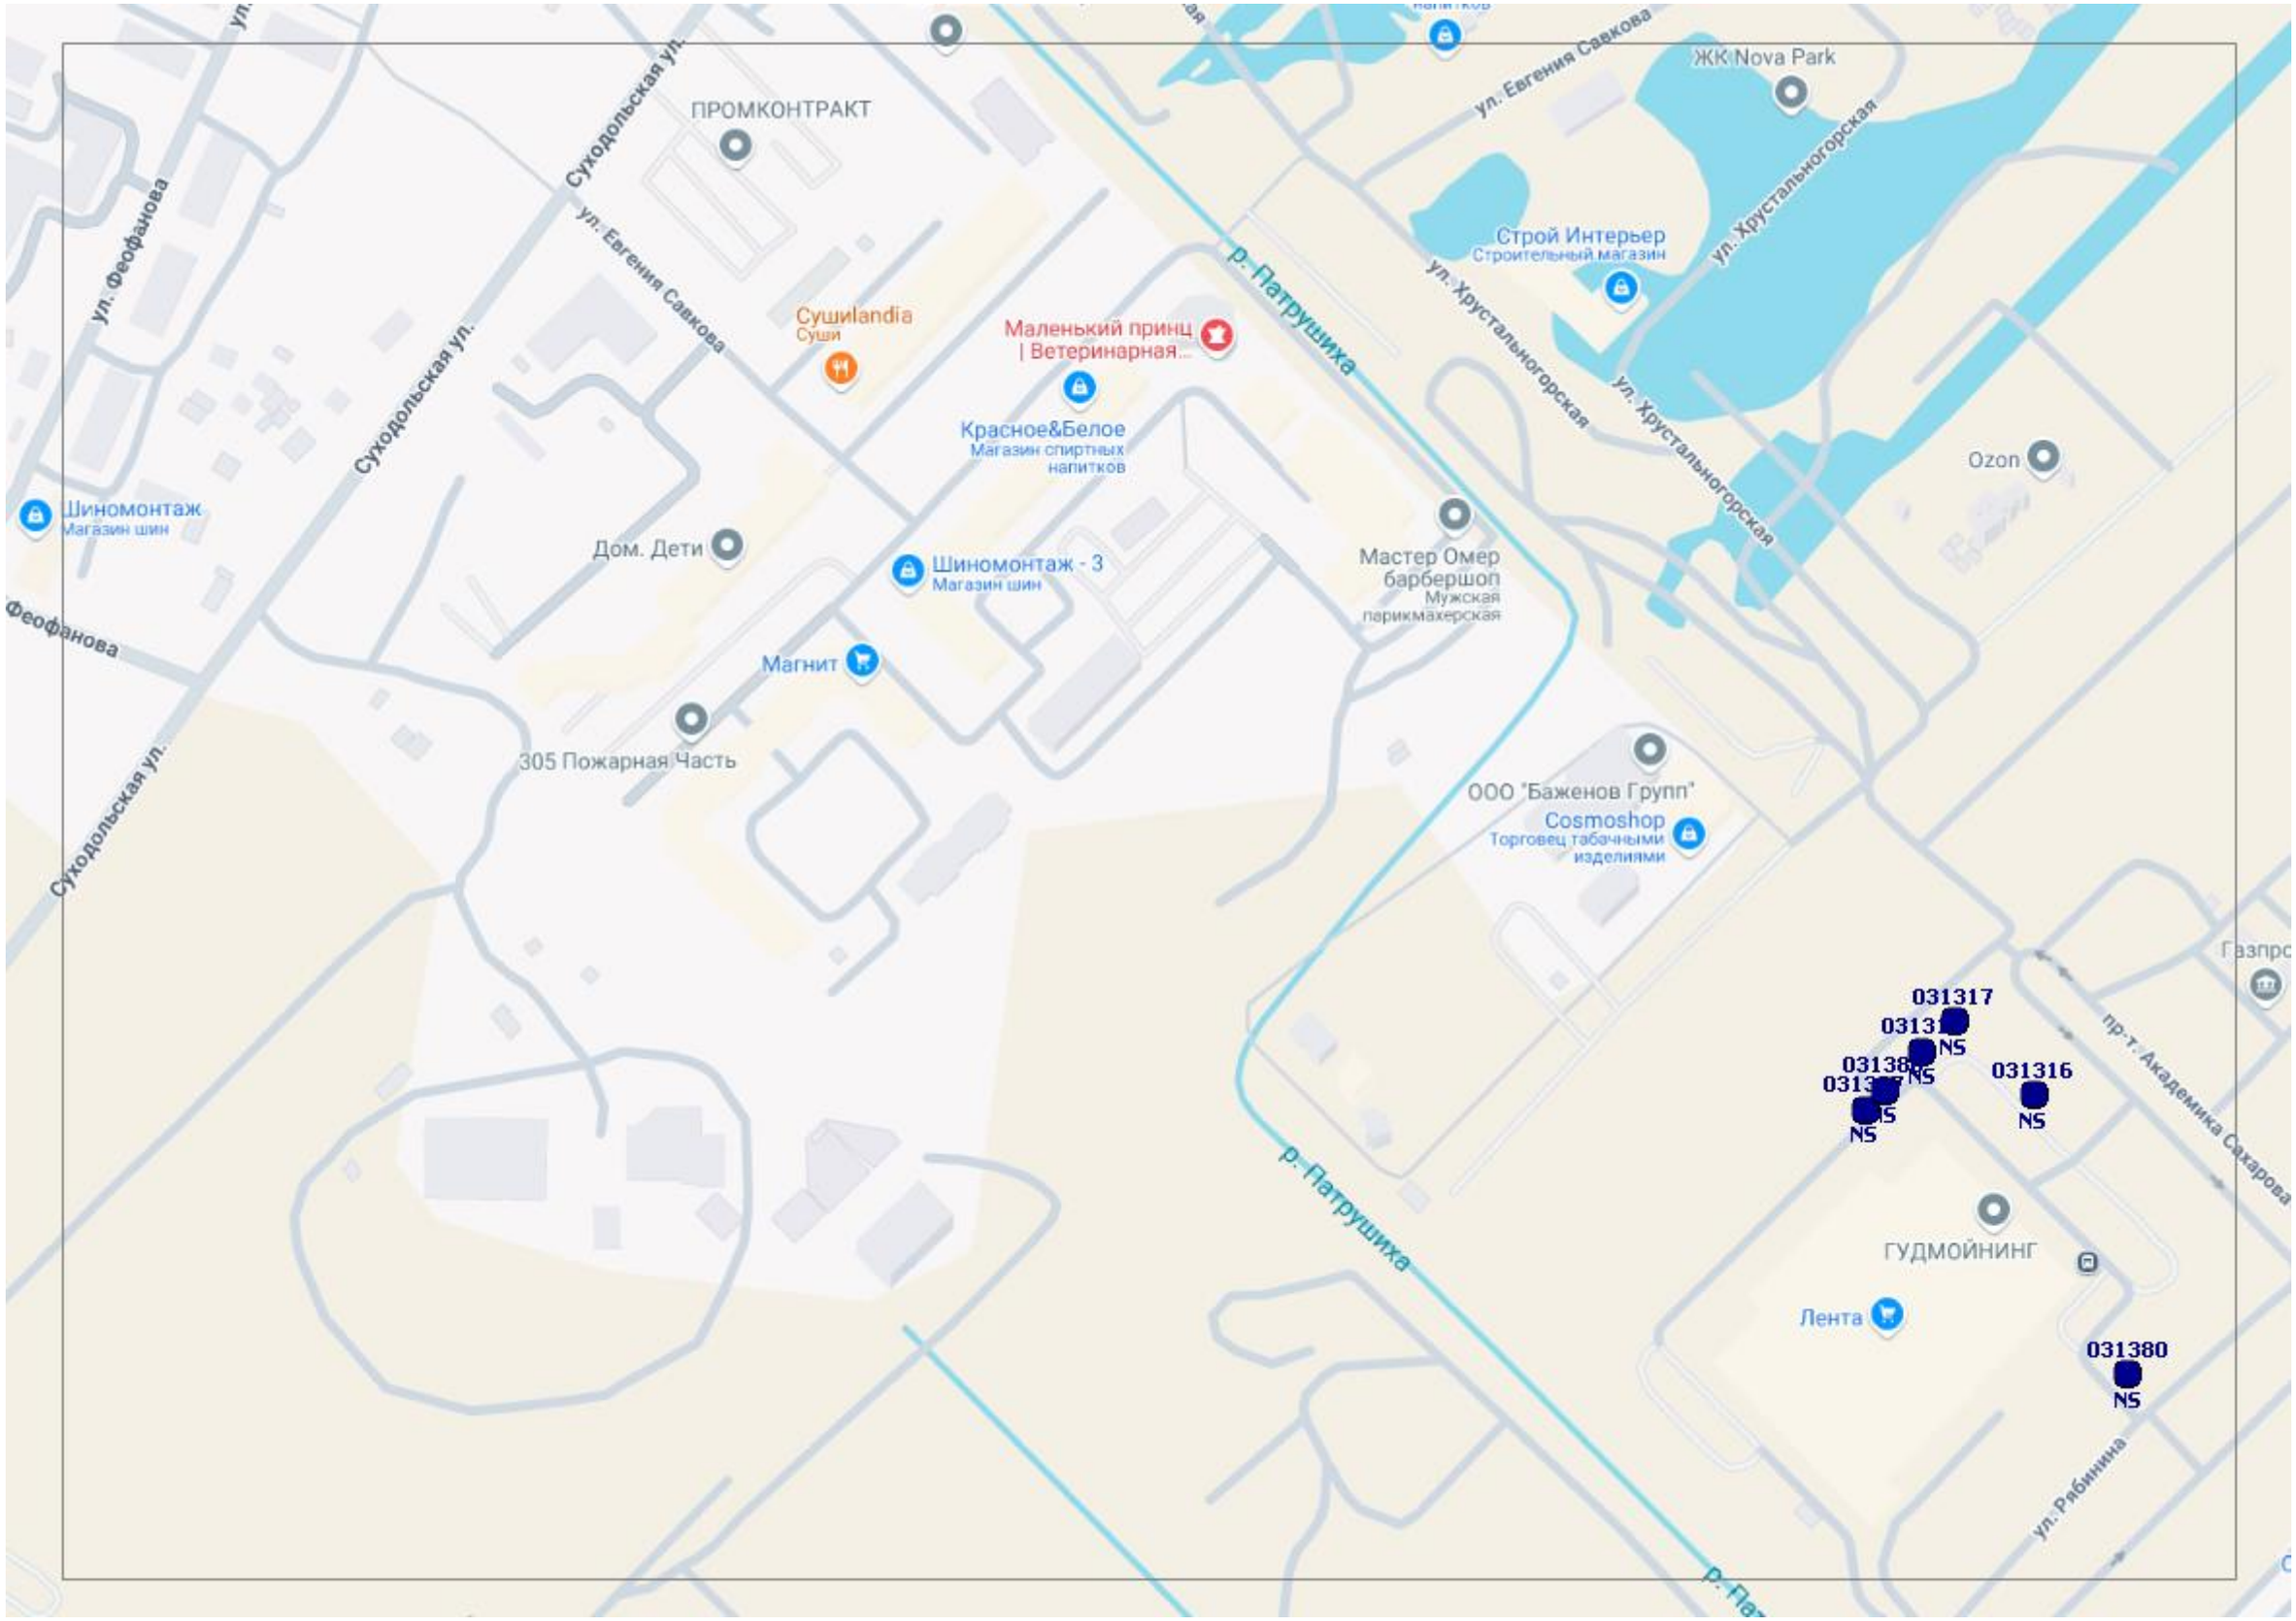
ПРОМКОНТРАКТ
Суходольская ул.
ул. Феофанова
ул. Евгения Савкова
Суходольская ул.
Суходольская ул.
Феофанова
Суходольская ул.
Суши
Sushilandia
Суши
Маленький принц
| Ветеринарная...
Красное&Белое
Магазин спиртных напитков
Шиномонтаж
Магазин шин
Дом. Дети
Шиномонтаж - 3
Магазин шин
Магнит
305 Пожарная Часть
р. Патрушиха
ул. Евгения Савкова
ЖК Nova Park
Строй Интерьер
Строительный магазин
ул. Хрустальногорская
ул. Хрустальногорская
ул. Хрустальногорская
Ozon
Мастер Омер
барбершоп
Мужская парикмахерская
ООО "Баженов Групп"
Cosmoshop
Торговец табачными изделиями
р. Патрушиха
031317
031316
NS
ГУДМОЙНИНГ
Лента
031380
NS
пр-т Академика Сахарова
ул. Рябинина

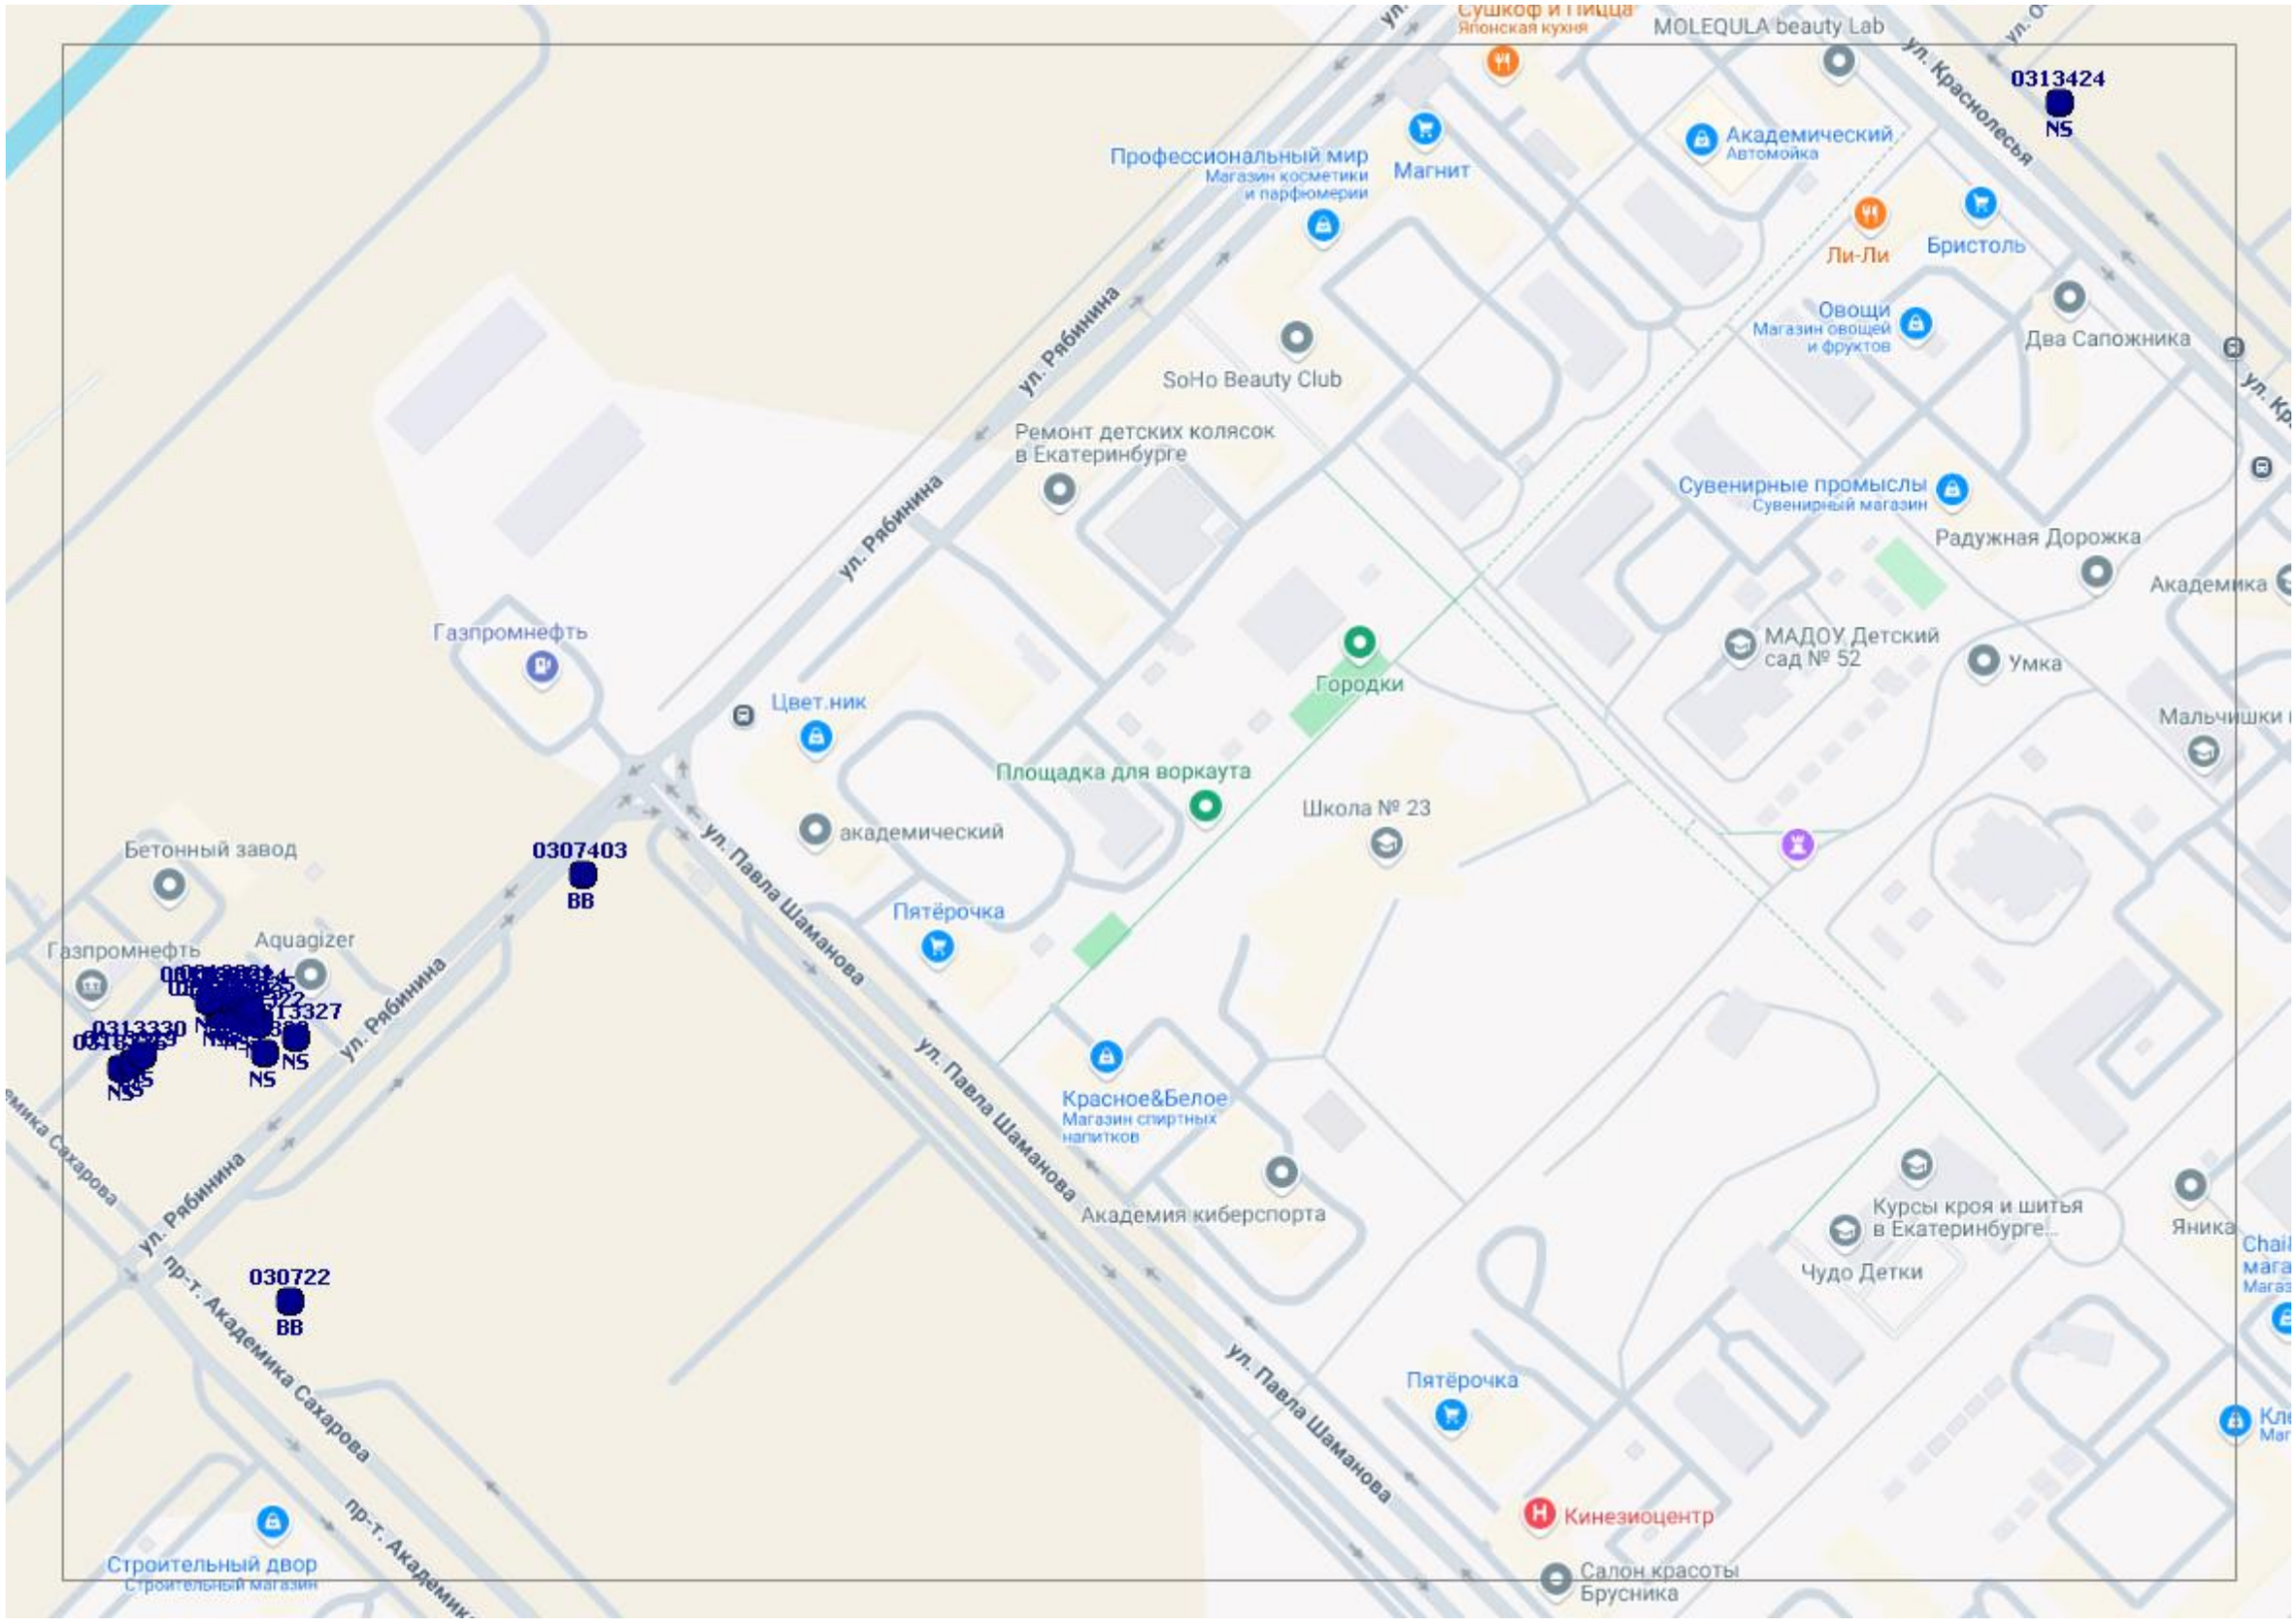
Сушкоф и Пицца
Японская кухня
MOLEQULA beauty Lab
0313424
NS
ул. Красноолесья
Академический
Автомойка
Профессиональный мир
Магазин косметики и парфюмерии
Магнит
Ли-Ли
Бристоль
Овощи
Магазин овощей и фруктов
Два Сапожника
ул. Рябинина
SoHo Beauty Club
Ремонт детских колясок в Екатеринбурге
Сувенирные промыслы
Сувенирный магазин
Радужная Дорожка
Академика
Газпромнефть
Цвет.ник
Городки
МАДОУ Детский сад № 52
Умка
Площадка для воркаута
Школа № 23
академический
Бетонный завод
0307403
BB
Пятёрочка
Aquagizer
Газпромнефть
ул. Павла Шаманова
Красное&Белое
Магазин спиртных напитков
Академия киберспорта
Курсы кроя и шитья в Екатеринбурге...
Чудо Детки
Яника
030722
BB
пр-т. Академика Сахарова
Пятёрочка
Кинезиоцентр
Салон красоты Брусника
Строительный двор
Строительный магазин

Шиномонтаж
Магазин шин
0313465
NS
35
BB
0313464
NS
840
BB
Cosmoshop
34
BB
ул. Вильгельма де Геннина
г.Екатеринбург
ул. Красноселья
33
BB
0307401
BB
0313445
NS
0307248
BB
Bright Fit
ТРЦ Академический
Торговый центр
Шампурико Gold
Pronogti
0315210
ONS
Fun City, семейный
ресто-парк активного...
СберБанк
Chai&Coffee
магазин чая и кофе
Магазин чая
DNS
Магазин электроники
Домовёнок
Магазин товаров
для рукоделия
СИТИЛАБ
Клевые лодки
Магазин лодок
Академический
Управляющая компания
Kusturica
Сербская кухня
Парк
Кировский

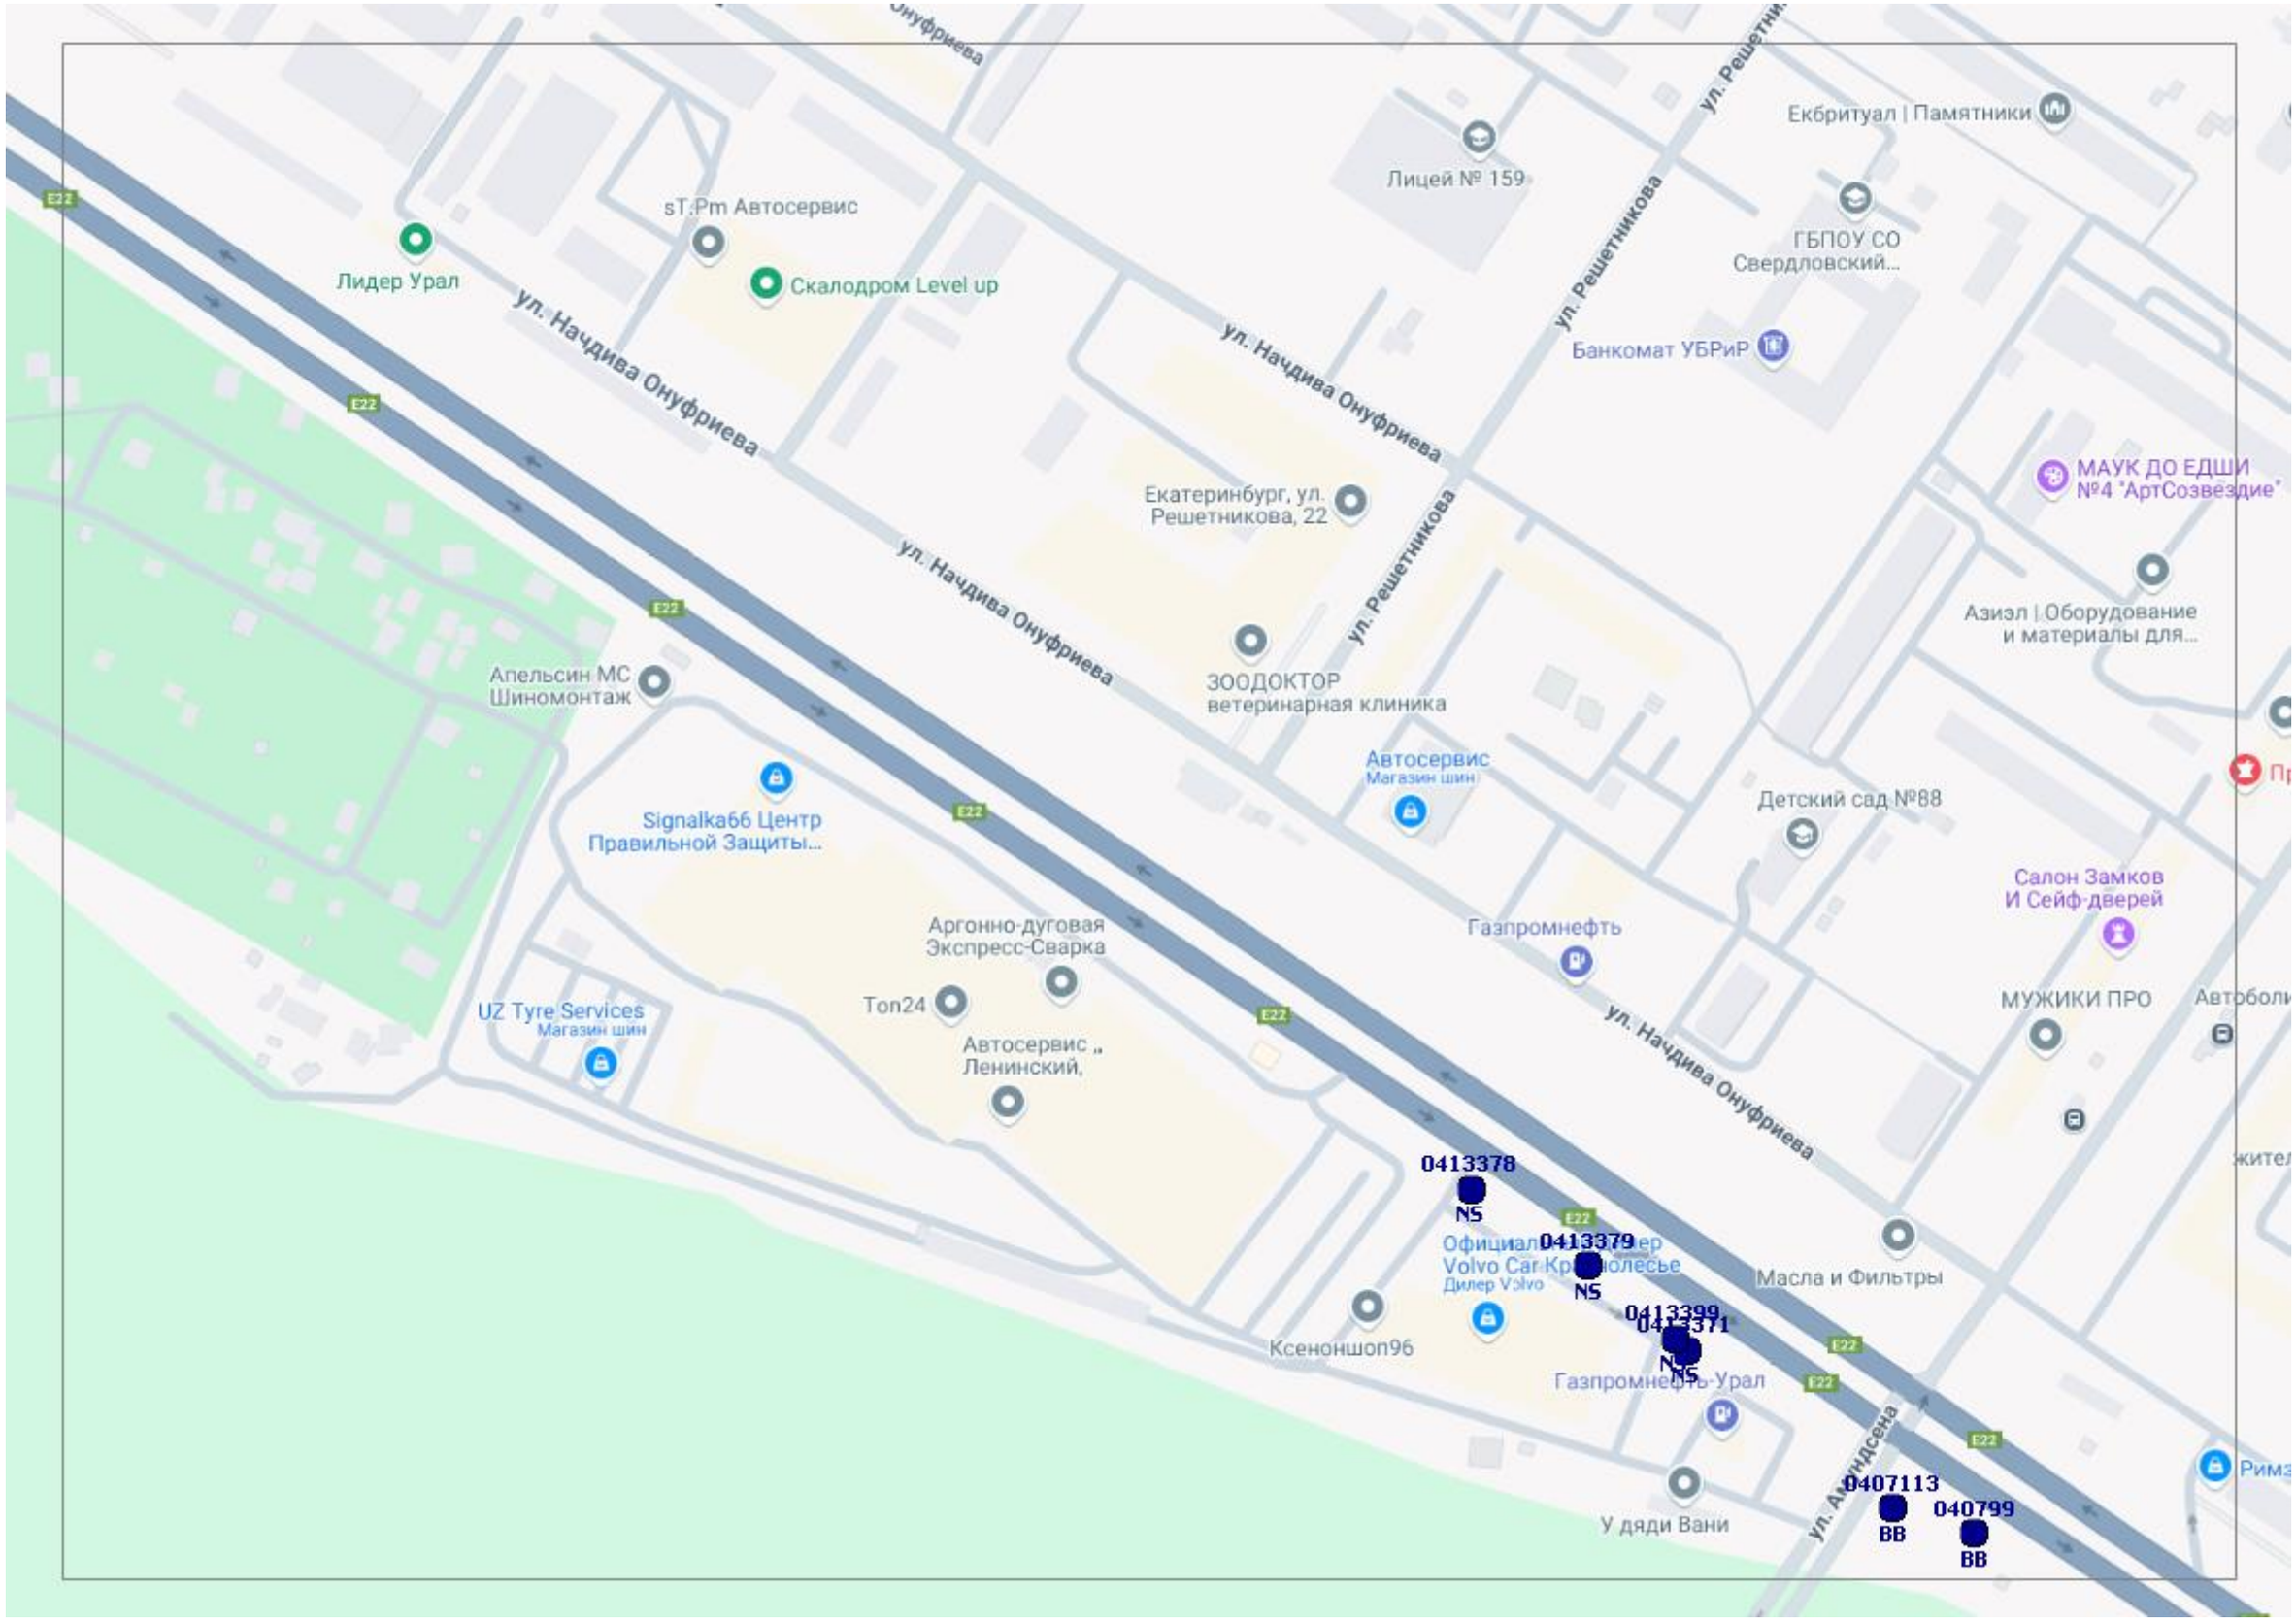
Лидер Урал
sT.Pm Автосервис
Скалодром Level up
ул. Начдива Онуфриева
Лицей № 159
ул. Решетникова
Екбритуал | Памятники
ГБПОУ СО Свердловский...
Банкомат УБРиР
МАУК ДО ЕДШИ №4 "АртСозвездие"
Екатеринбург, ул. Решетникова, 22
Азиэл | Оборудование и материалы для...
Апельсин МС Шиномонтаж
ЗООДОКТОР ветеринарная клиника
Автосервис Магазин шин
Signalka66 Центр Правильной Защиты...
Детский сад №88
Салон Замков И Сейф-дверей
Аргонно-дуговая Экспресс-Сварка
Газпромнефть
Ton24
Автосервис „ Ленинский,
МУЖИКИ ПРО
UZ Tyre Services Магазин шин
0413378
NS
0413379
NS
Масла и Фильтры
0413399
0413371
NS
NS
Ксеноншоп96
Газпромнефть-Урал
ул. Амундсена
У дяди Вани
0407113
BB
040799
BB
E22

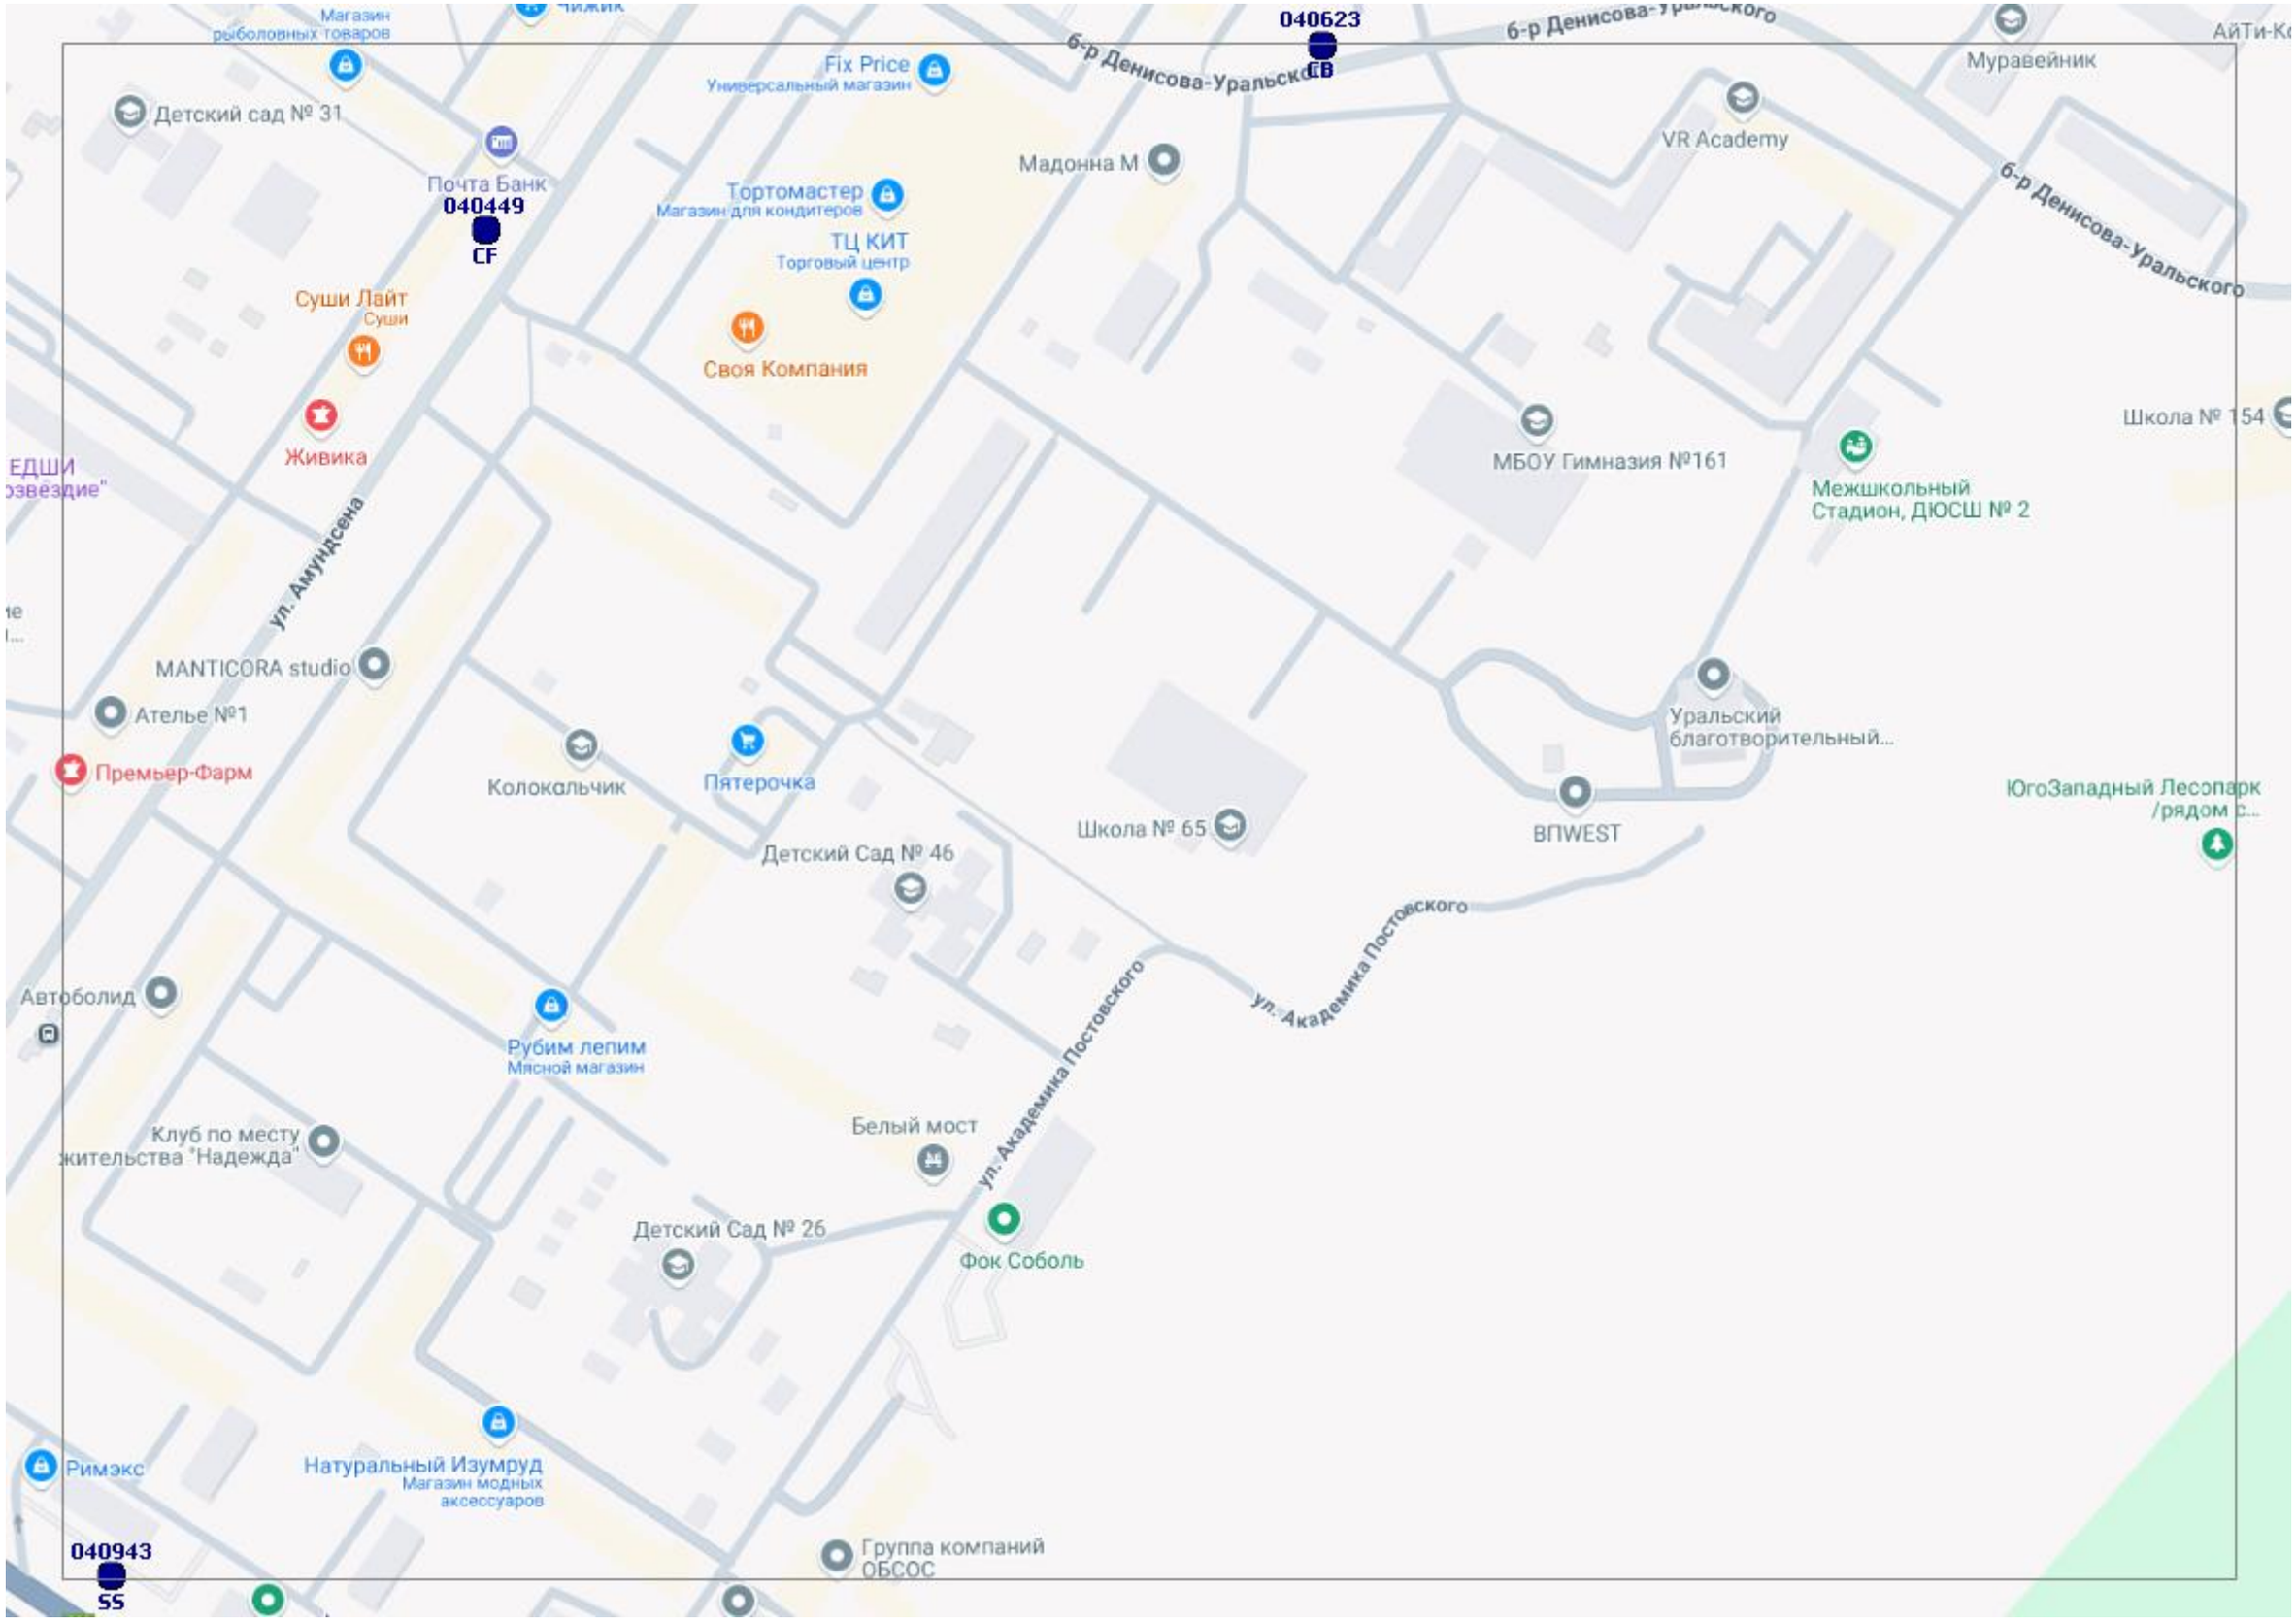
040623
СВ
Магазин рыболовных товаров
Fix Price
Универсальный магазин
б-р Денисова-Уральского
Муравейник
Детский сад № 31
Почта Банк
040449
CF
Тортомастер
Магазин для кондитеров
Мадонна М
VR Academy
ТЦ КИТ
Торговый центр
Суши Лайт
Суши
Своя Компания
Школа № 154
Живика
МБОУ Гимназия №161
Межшкольный Стадион, ДЮСШ № 2
ул. Амундсена
MANTICORA studio
Ателье №1
Премьер-Фарм
Колокольчик
Пятерочка
Уральский благотворительный...
ВПWEST
Школа № 65
ЮгоЗападный Лесопарк /рядом с...
Детский Сад № 46
ул. Академика Постовского
Автоболид
Рубим лепим
Мясной магазин
Белый мост
Клуб по месту жительства "Надежда"
Детский Сад № 26
Фок Соболь
Римэкс
Натуральный Изумруд
Магазин модных аксессуаров
040943
SS
Группа компаний ОБСОС

АйТи-Кооперация
Roll Capone
Суши
Diskoprav
Магазин шин и дисков
АКАДЕМИЧЕСКИЙ-4
ГСК
Авто Комплекс "МИР"
АСЦ-УРАЛ
Садовое товарищество
Лесной-2
ул. Московская
040706
BB
0407518
BB
0407519
BB
040982
SS
Ювелирна
E22

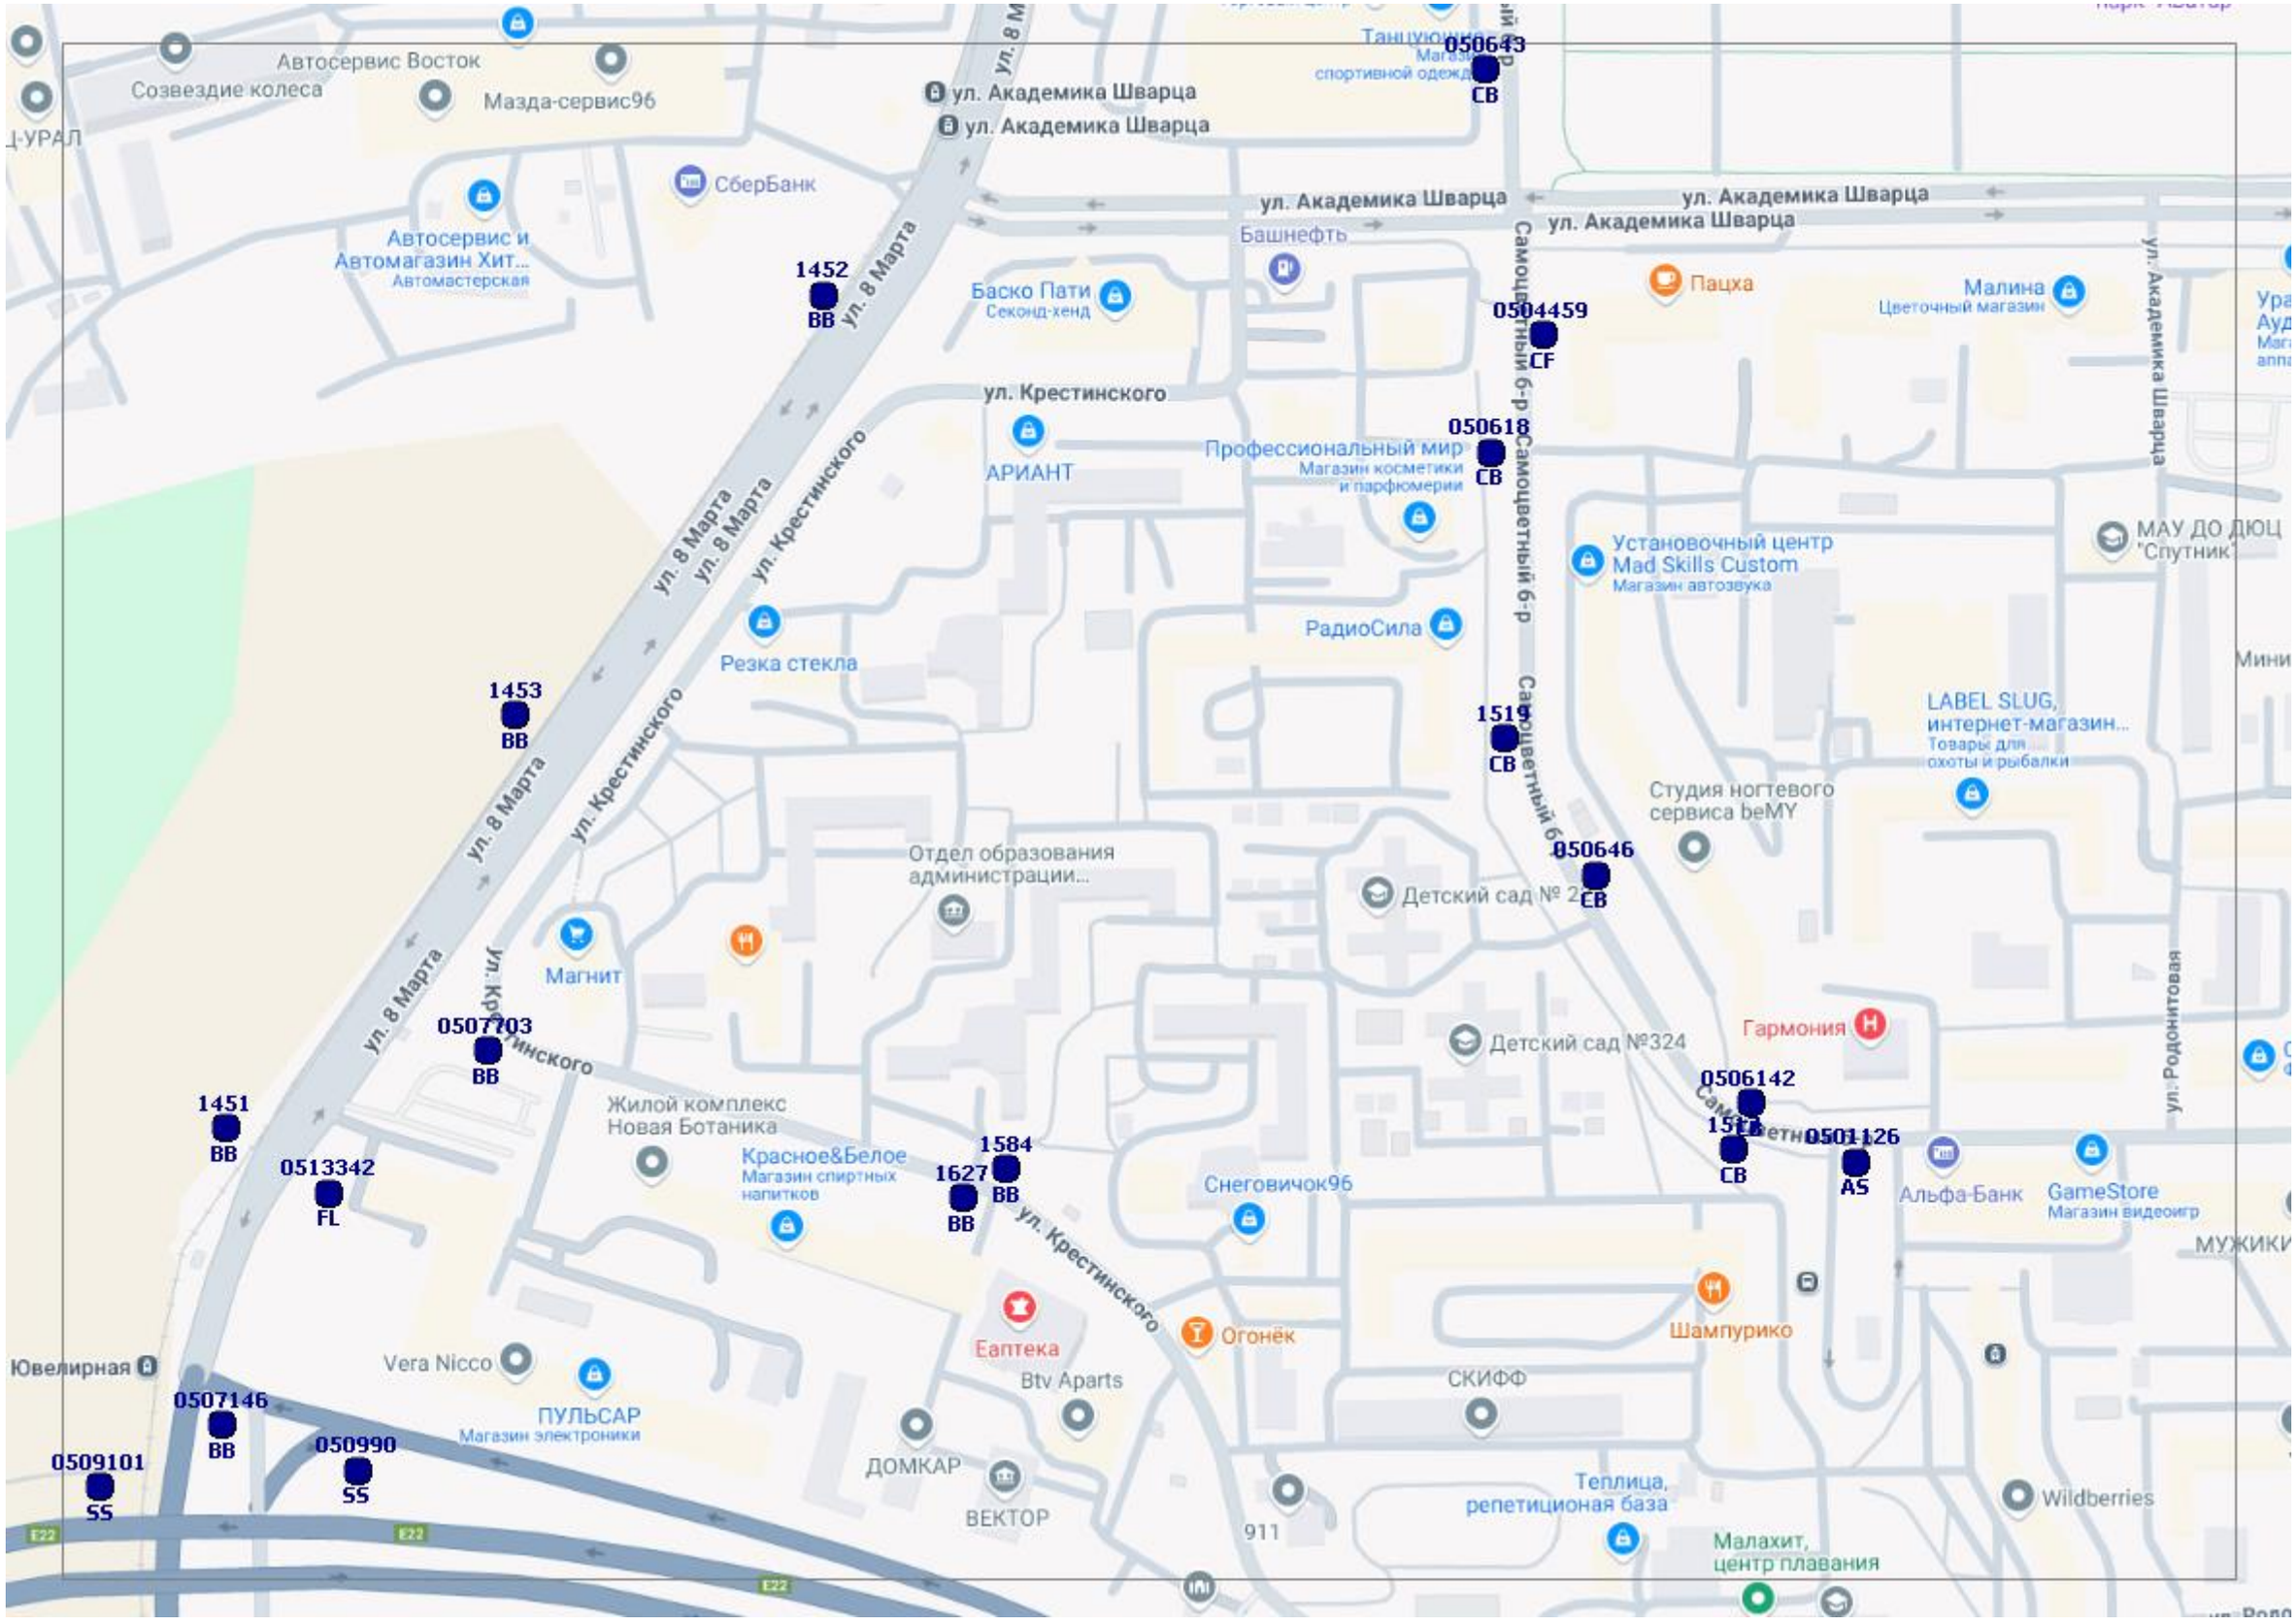
Автосервис Восток
Созвездие колеса
Мазда-сервис96
Д-УРАЛ
СберБанк
Автосервис и Автомагазин Хит...
Автомастерская
ул. Академика Шварца
ул. Академика Шварца
050643
СВ
Танцующий р
спортивной одежд
ул. Академика Шварца
ул. Академика Шварца
ул. Академика Шварца
Башнефть
1452
ВВ
ул. 8 Марта
Баско Пати
Секонд-хенд
Пацха
Малина
Цветочный магазин
0504459
CF
Самоцветный б-р
ул. Крестинского
АРИАНТ
050618
СВ
Профессиональный мир
Магазин косметики и парфюмерии
ул. 8 Марта
ул. 8 Марта
ул. Крестинского
Установочный центр
Mad Skills Custom
Магазин автозвука
МАУ ДО ДЮЦ
"Спутник"
Резка стекла
РадиоСила
1453
ВВ
1519
СВ
LABEL SLUG,
интернет-магазин...
Товары для охоты и рыбалки
Студия ногтевого сервиса beMY
050646
СВ
Отдел образования администрации...
Детский сад № 2
Магнит
0507703
ВВ
Детский сад №324
Гармония
1451
ВВ
0513342
FL
Жилой комплекс Новая Ботаника
Красное&Белое
Магазин спиртных напитков
1584
1627
ВВ
ВВ
ул. Крестинского
Снеговичок96
0506142
СВ
0501126
AS
Альфа-Банк
GameStore
Магазин видеоигр
Ювелирная
Vera Nicco
ПУЛЬСАР
Магазин электроники
Еаптека
Btv Aparts
Огонёк
Шампурико
СКИФФ
0507146
ВВ
050990
SS
0509101
SS
ДОМКАР
ВЕКТОР
911
Теплица,
репетиционная база
Wildberries
Малахит,
центр плавания
E22
E22
E22

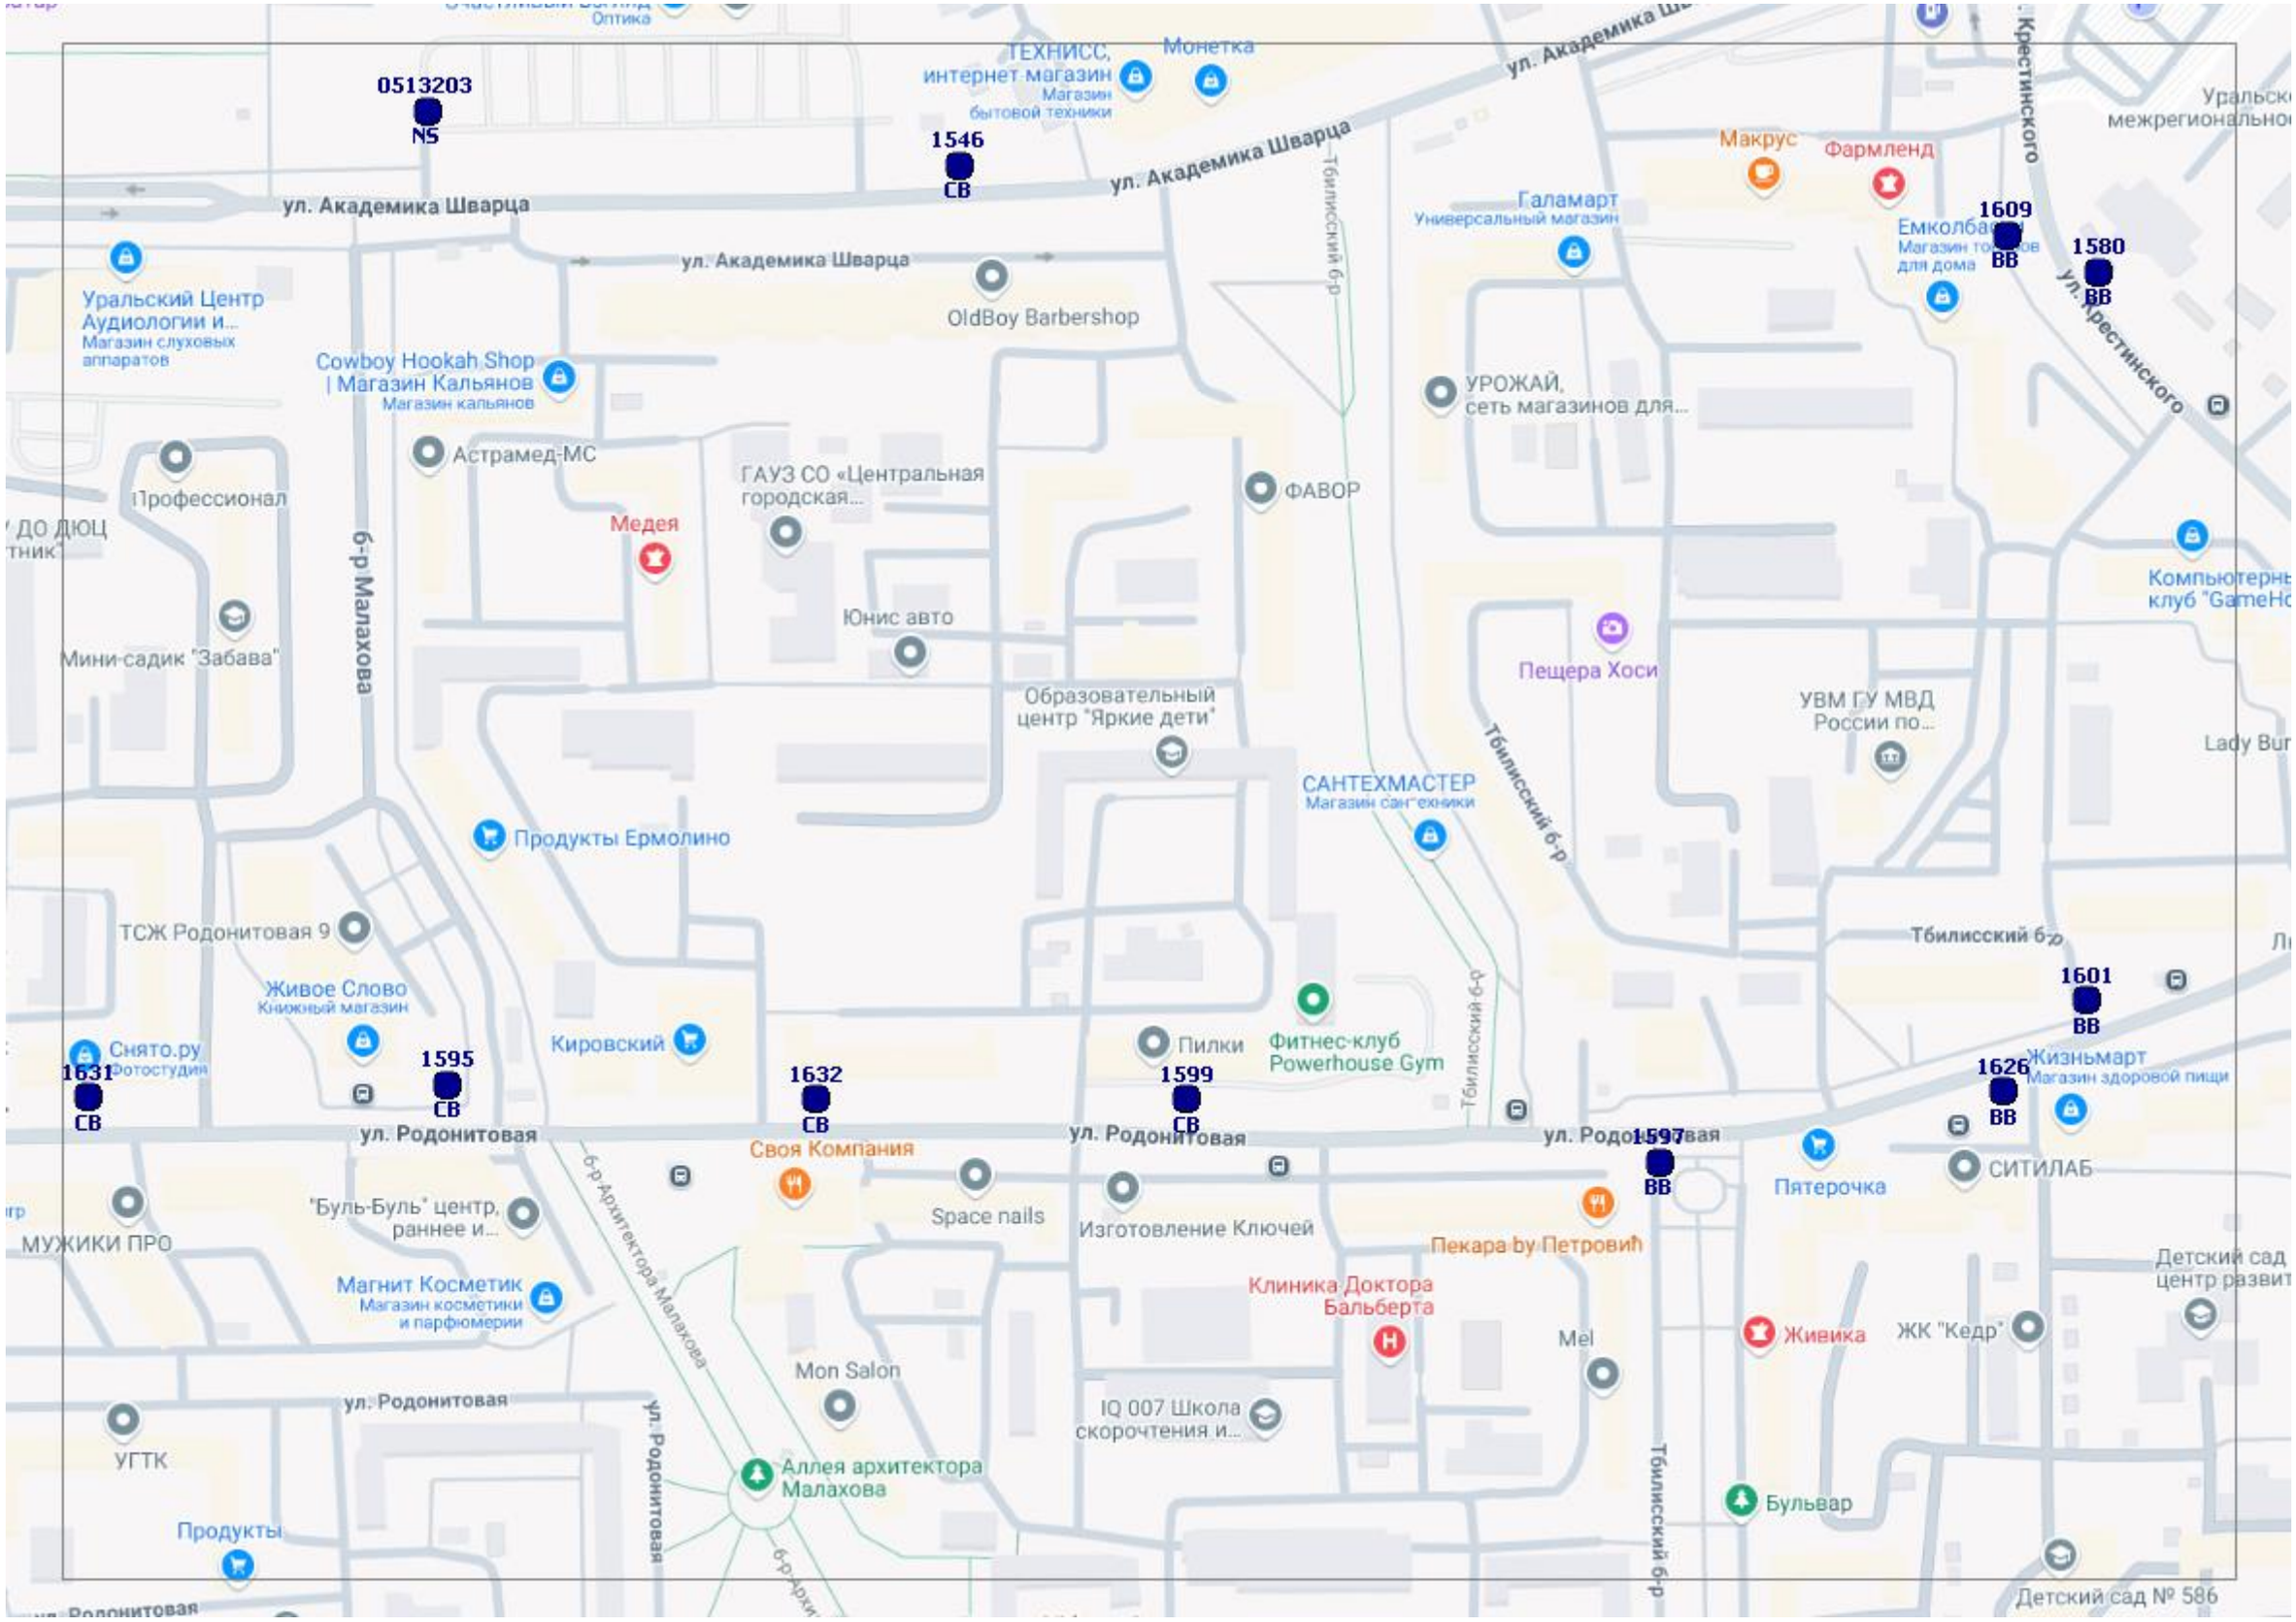
0513203
NS
1546
СВ
ул. Академика Шварца
ул. Академика Шварца
ул. Академика Шварца
ул. Академика Шварца
ТЕХНИСС,
интернет-магазин
Магазин бытовой техники
Монетка
Оптика
Уральский Центр Аудиологии и...
Магазин слуховых аппаратов
OldBoy Barbershop
Cowboy Hookah Shop | Магазин Кальянов
Магазин кальянов
Астрамед-МС
Профессионал
Медея
ГАУЗ СО «Центральная городская...
ФАВОР
Юнис авто
Мини-садик "Забава"
б-р Малахова
Образовательный центр "Яркие дети"
Продукты Ермолино
САНТЕХМАСТЕР
Магазин сантехники
Тбилисский б-р
Галамарт
Универсальный магазин
Макрус
Фармленд
1609
ВВ
1580
ВВ
ул. Крестинского
УРОЖАЙ, сеть магазинов для...
Пещера Хоси
УВМ ГУ МВД России по...
Компьютерный клуб "GameHo
Lady Bur
ТСЖ Родонитовая 9
Живое Слово
Книжный магазин
Снято.ру
Фотостудия
1631
СВ
1595
СВ
Кировский
1632
СВ
Пилки
Фитнес-клуб Powerhouse Gym
1599
СВ
Тбилисский б-р
1601
ВВ
Жизньмарт
Магазин здоровой пищи
1626
ВВ
1597
ВВ
ул. Родонитовая
ул. Родонитовая
ул. Родонитовая
Своя Компания
Space nails
Изготовление Ключей
Пекара by Петрович
Пятерочка
СИТИЛАБ
МУЖИКИ ПРО
"Буль-Буль" центр, раннее и...
Магнит Косметик
Магазин косметики и парфюмерии
Клиника Доктора Бальберта
Mel
Живика
ЖК "Кедр"
Детский сад центр развит
б-р Архитектора Малахова
Mon Salon
IQ 007 Школа скорочтения и...
ул. Родонитовая
УГТК
Аллея архитектора Малахова
Бульвар
Продукты
Детский сад № 586

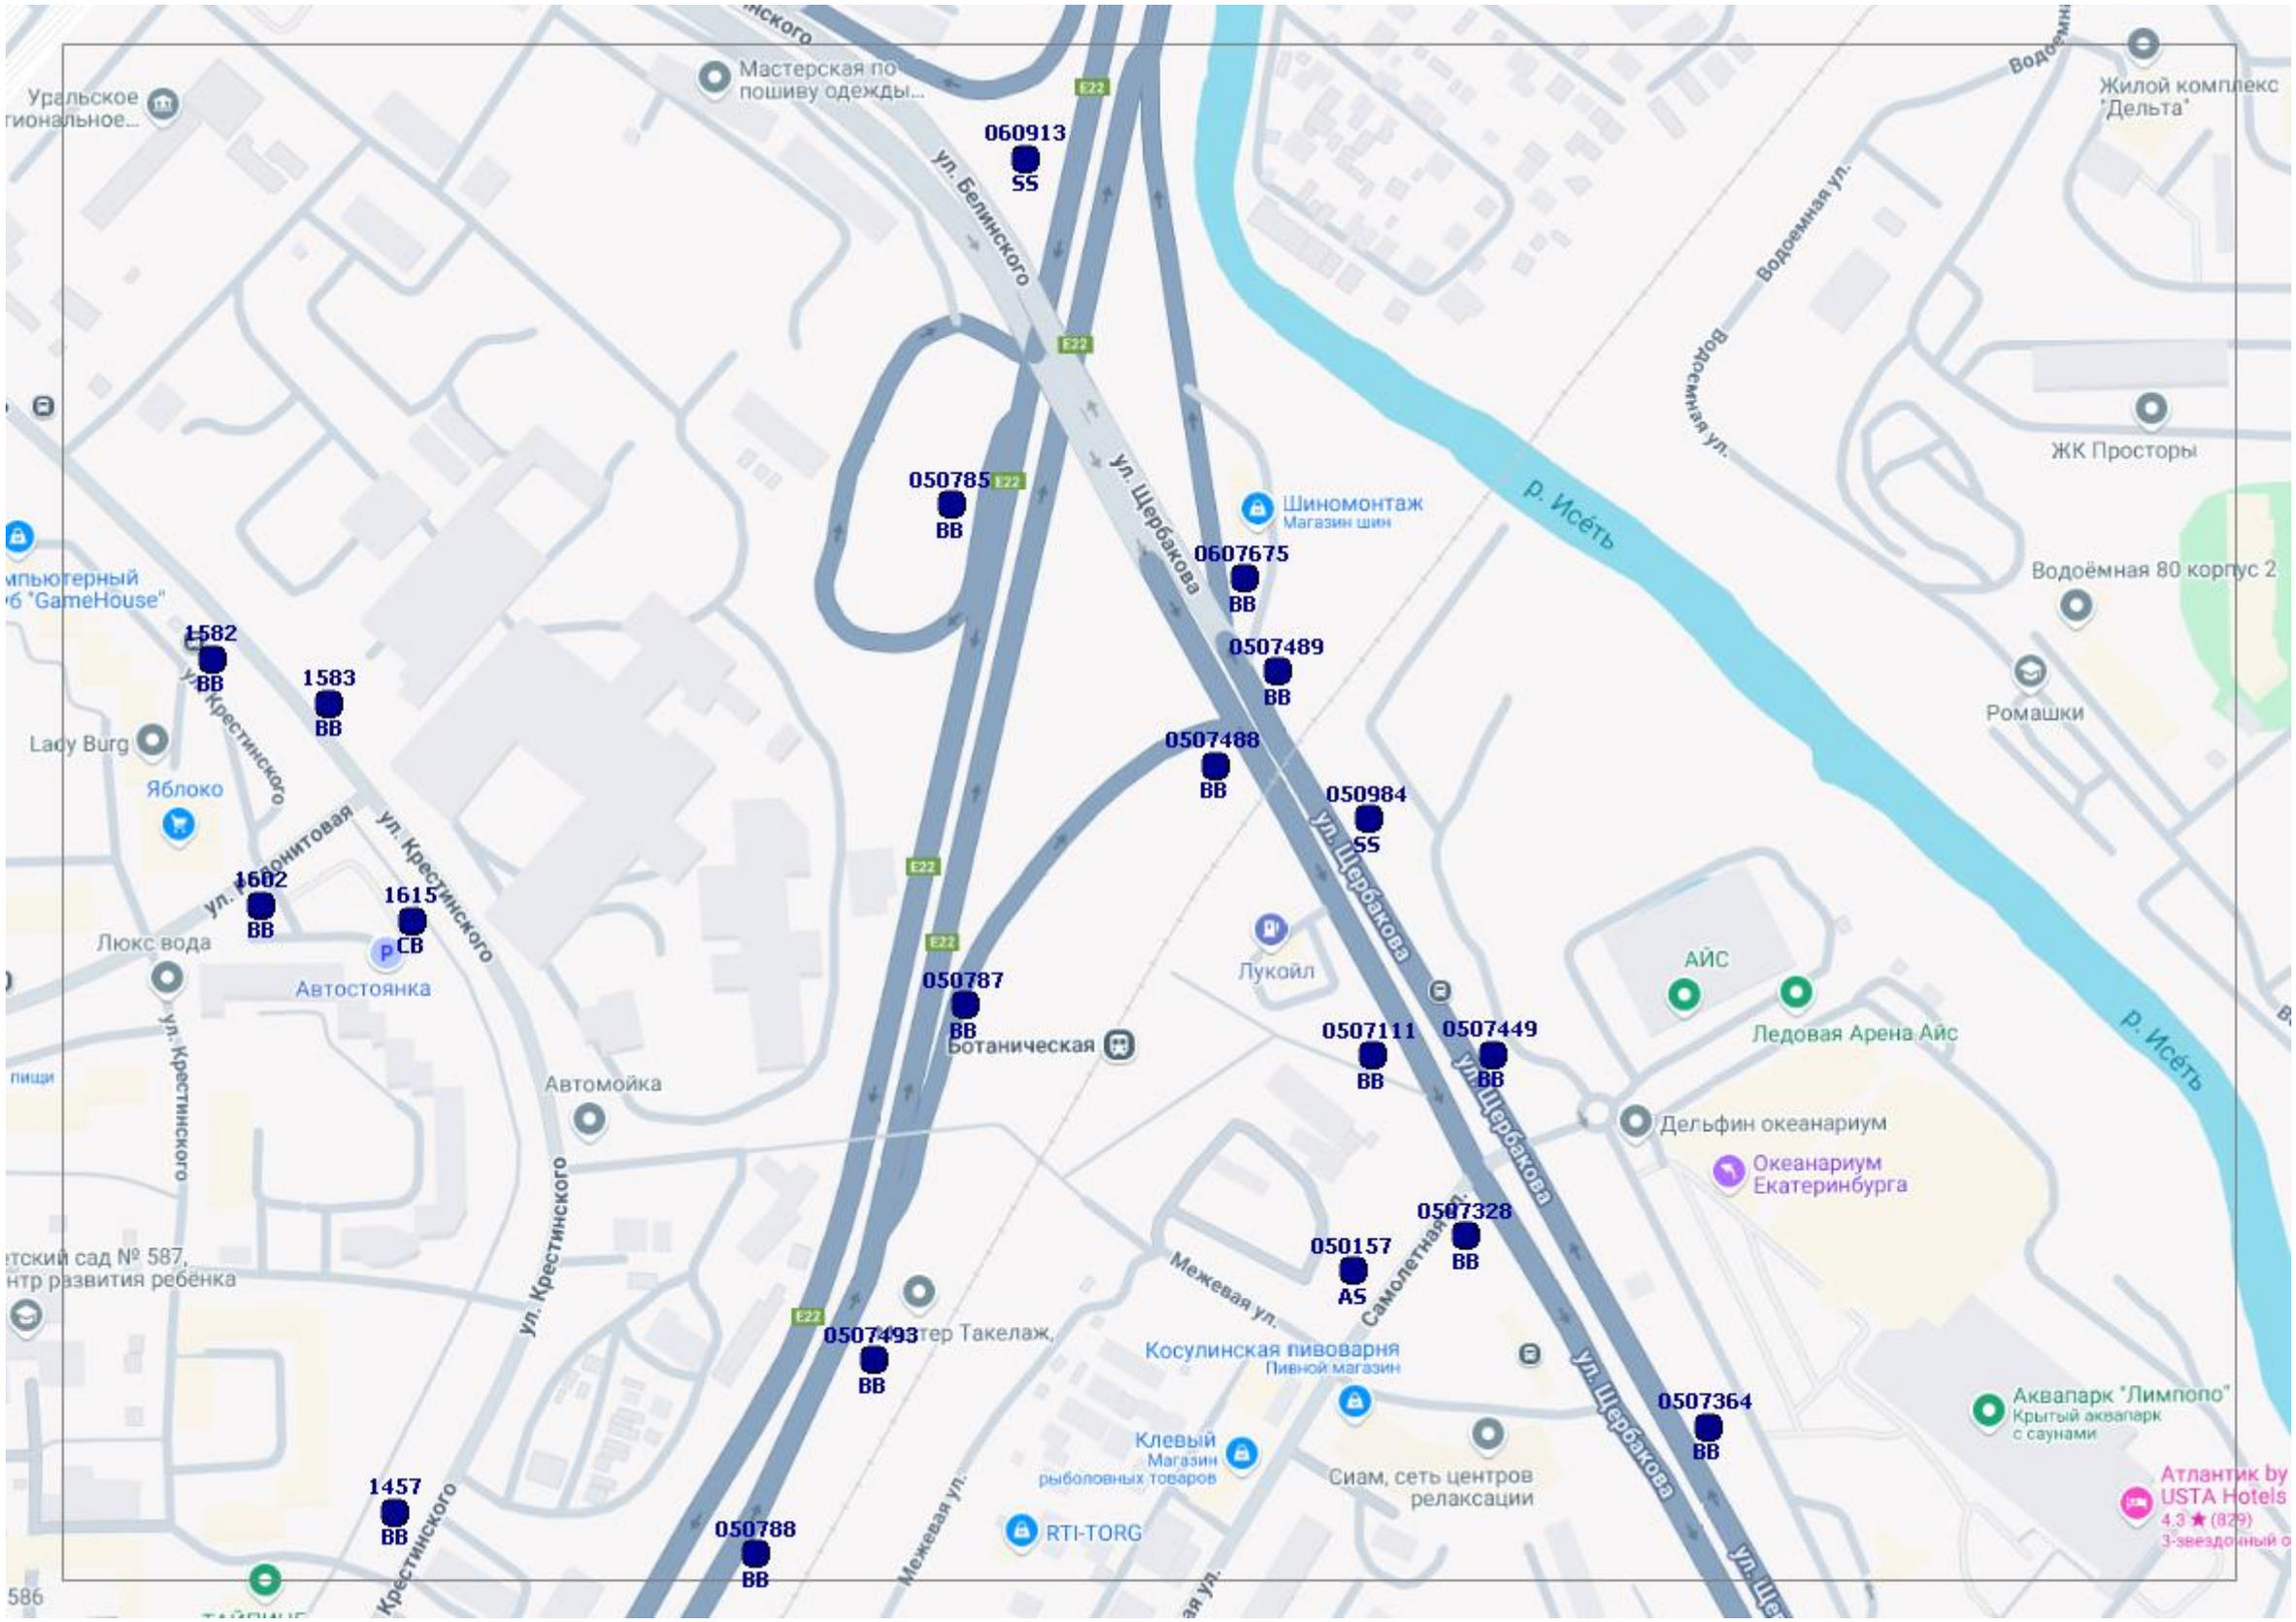
Мастерская по пошиву одежды...
060913
SS
ул. Белинского
E22
Водоемная ул.
Жилой комплекс "Дельта"
ЖК Просторы
р. Исеть
050785
BB
Шиномонтаж
Магазин шин
0607675
BB
ул. Щербакова
Водоёмная 80 корпус 2
Ромашки
0507489
BB
0507488
BB
050984
SS
1582
BB
1583
BB
ул. Крестинского
Lady Burg
Яблоко
1602
BB
1615
CB
Люкс вода
Автостоянка
050787
BB
Ботаническая
Лукойл
АЙС
Ледовая Арена Айс
0507111
BB
0507449
BB
Дельфин океанариум
Океанариум Екатеринбурга
Автомойка
0507328
BB
050157
AS
Самолетная ул.
Межевая ул.
0507493
BB
Косулинская пивоварня
Пивной магазин
Клевый
Магазин рыболовных товаров
Сиам, сеть центров релаксации
0507364
BB
Аквапарк "Лимпопо"
Крытый аквапарк с саунами
Атлантик by USTA Hotels
4,3 ★ (829)
1457
BB
050788
BB
RTI-TORG

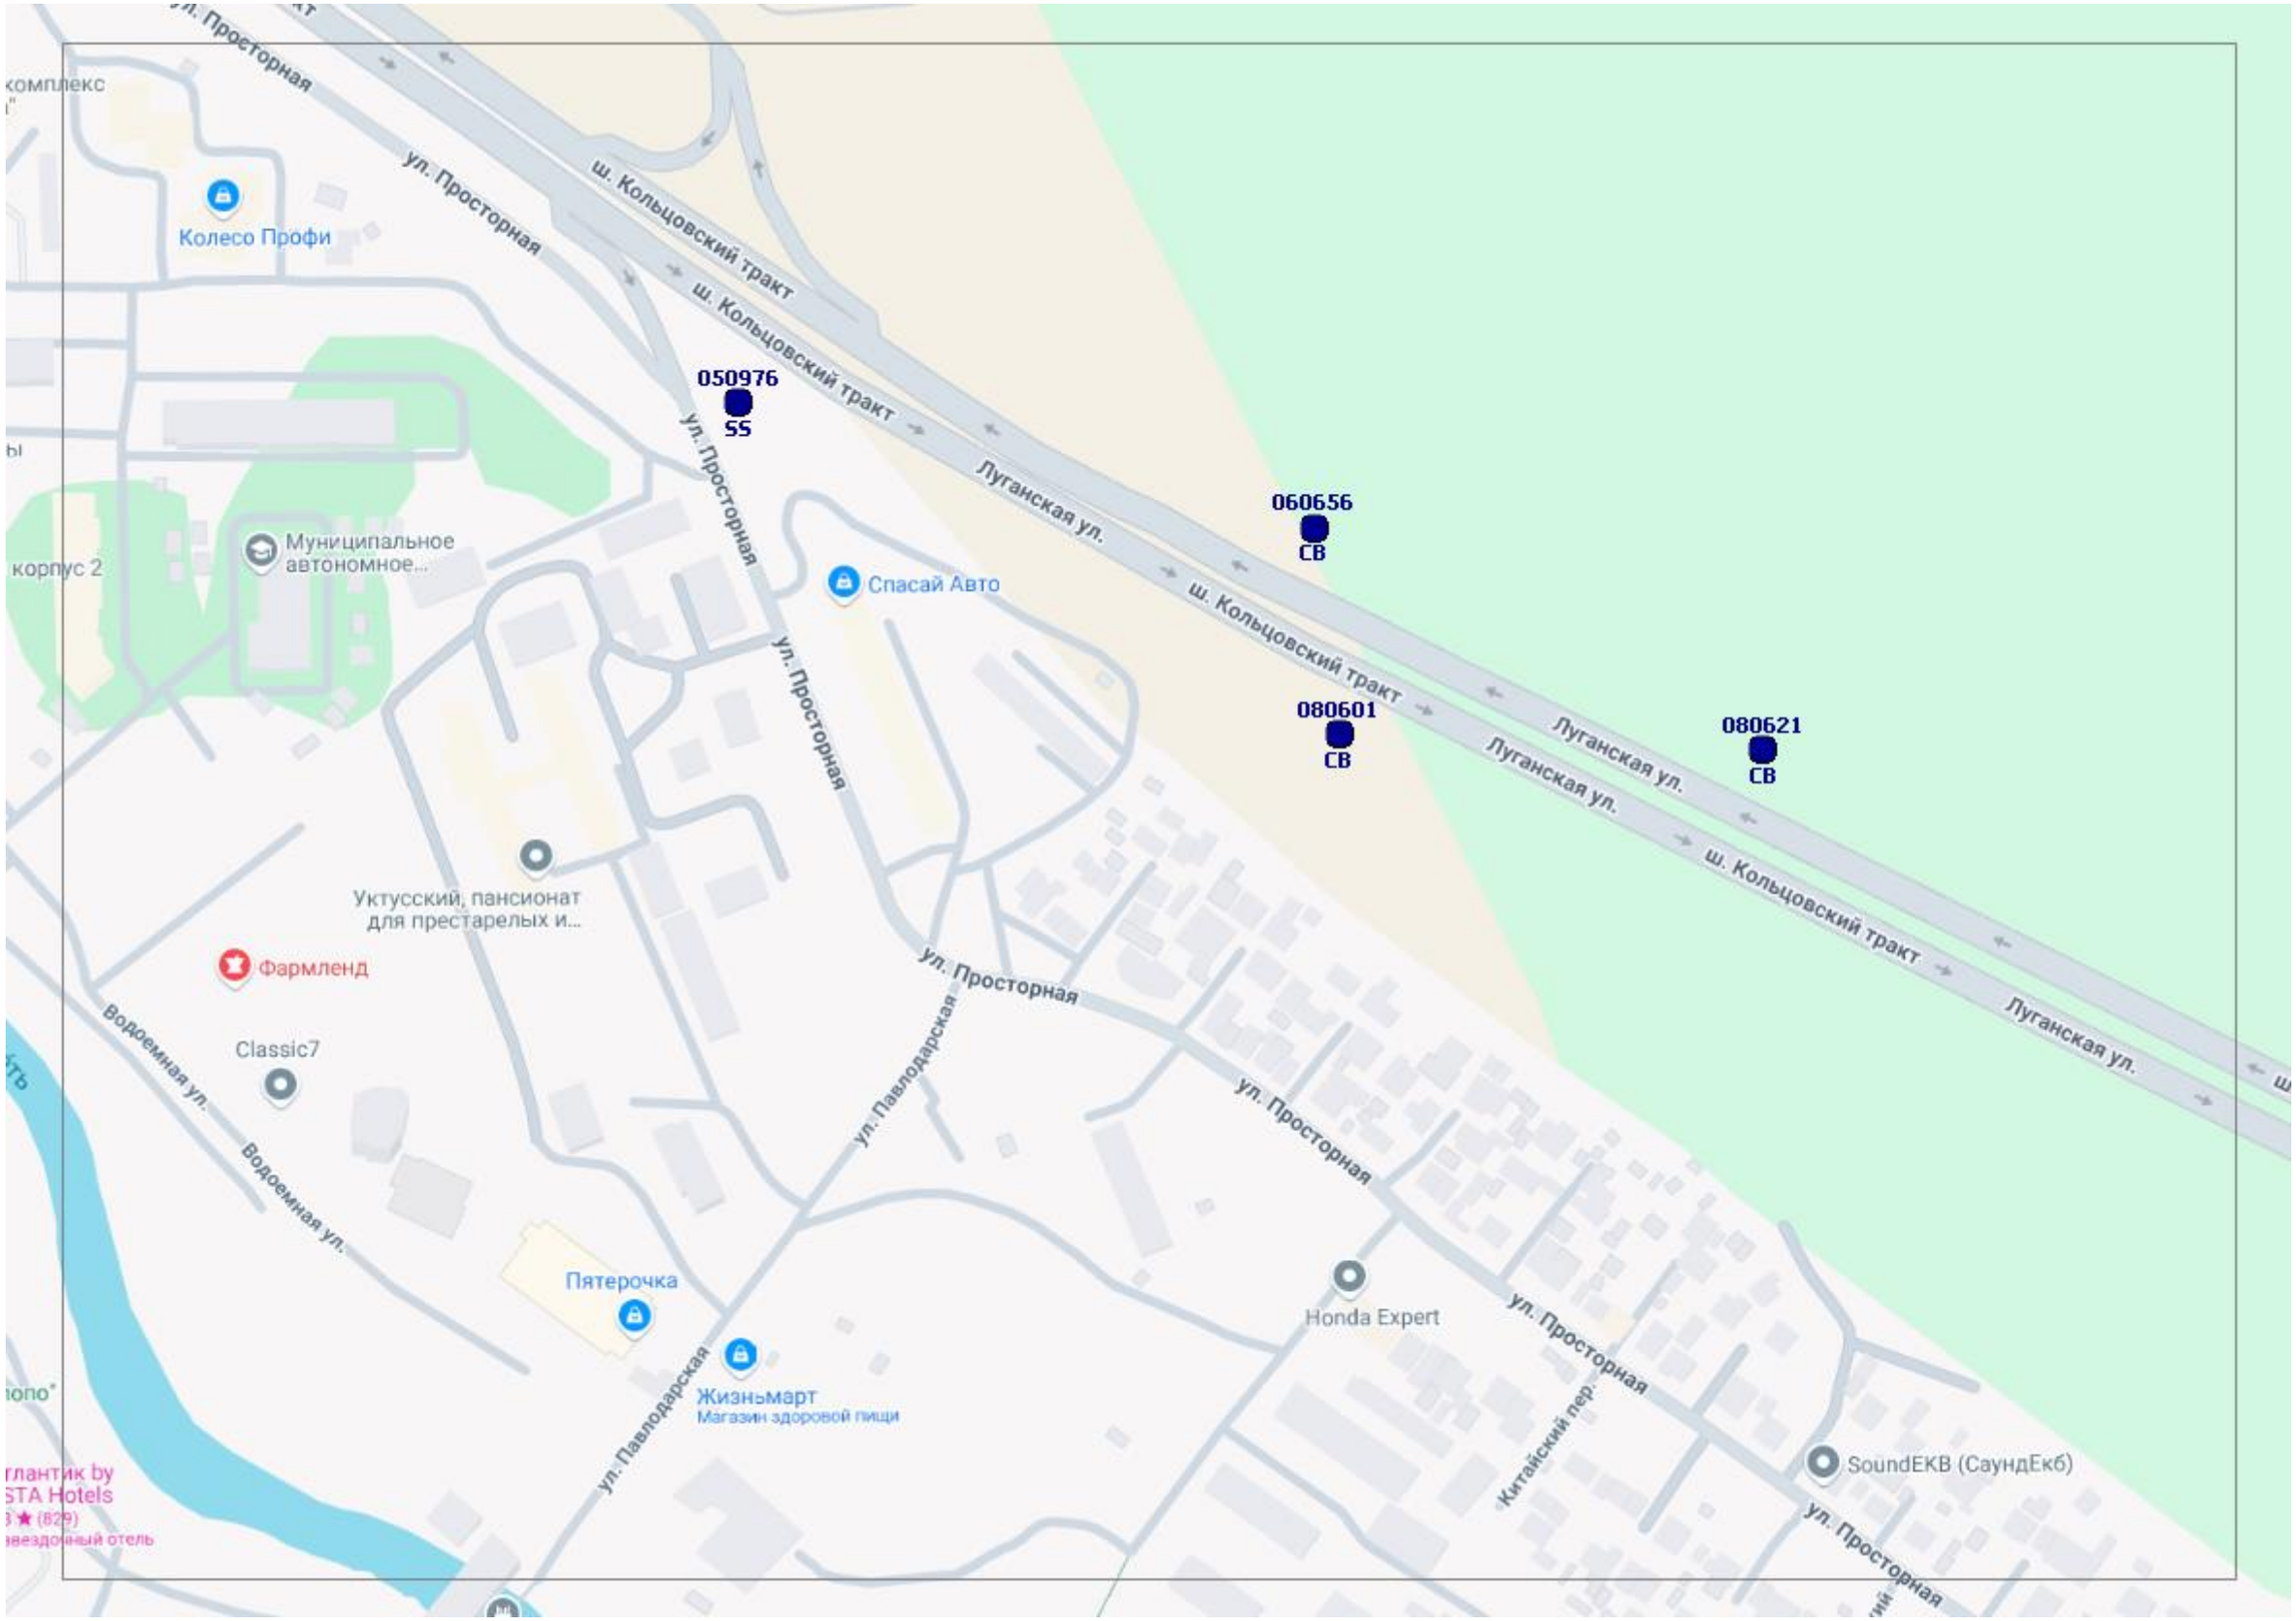
ул. Просторная
ул. Просторная
ш. Кольцовский тракт
ш. Кольцовский тракт
Луганская ул.
ш. Кольцовский тракт
Луганская ул.
Луганская ул.
ш. Кольцовский тракт
Луганская ул.
Колесо Профи
Муниципальное автономное...
корпус 2
050976
SS
ул. Просторная
Спасай Авто
060656
СВ
080601
СВ
080621
СВ
ул. Просторная
Уктусский, пансионат для престарелых и...
Фармленд
Classic7
Водоемная ул.
Водоемная ул.
ул. Павлодарская
ул. Просторная
ул. Просторная
Пятерочка
ул. Павлодарская
Жизньмарт
Магазин здоровой пищи
Honda Expert
ул. Просторная
Китайский пер.
SoundEKB (СаундЕкб)
ул. Просторная


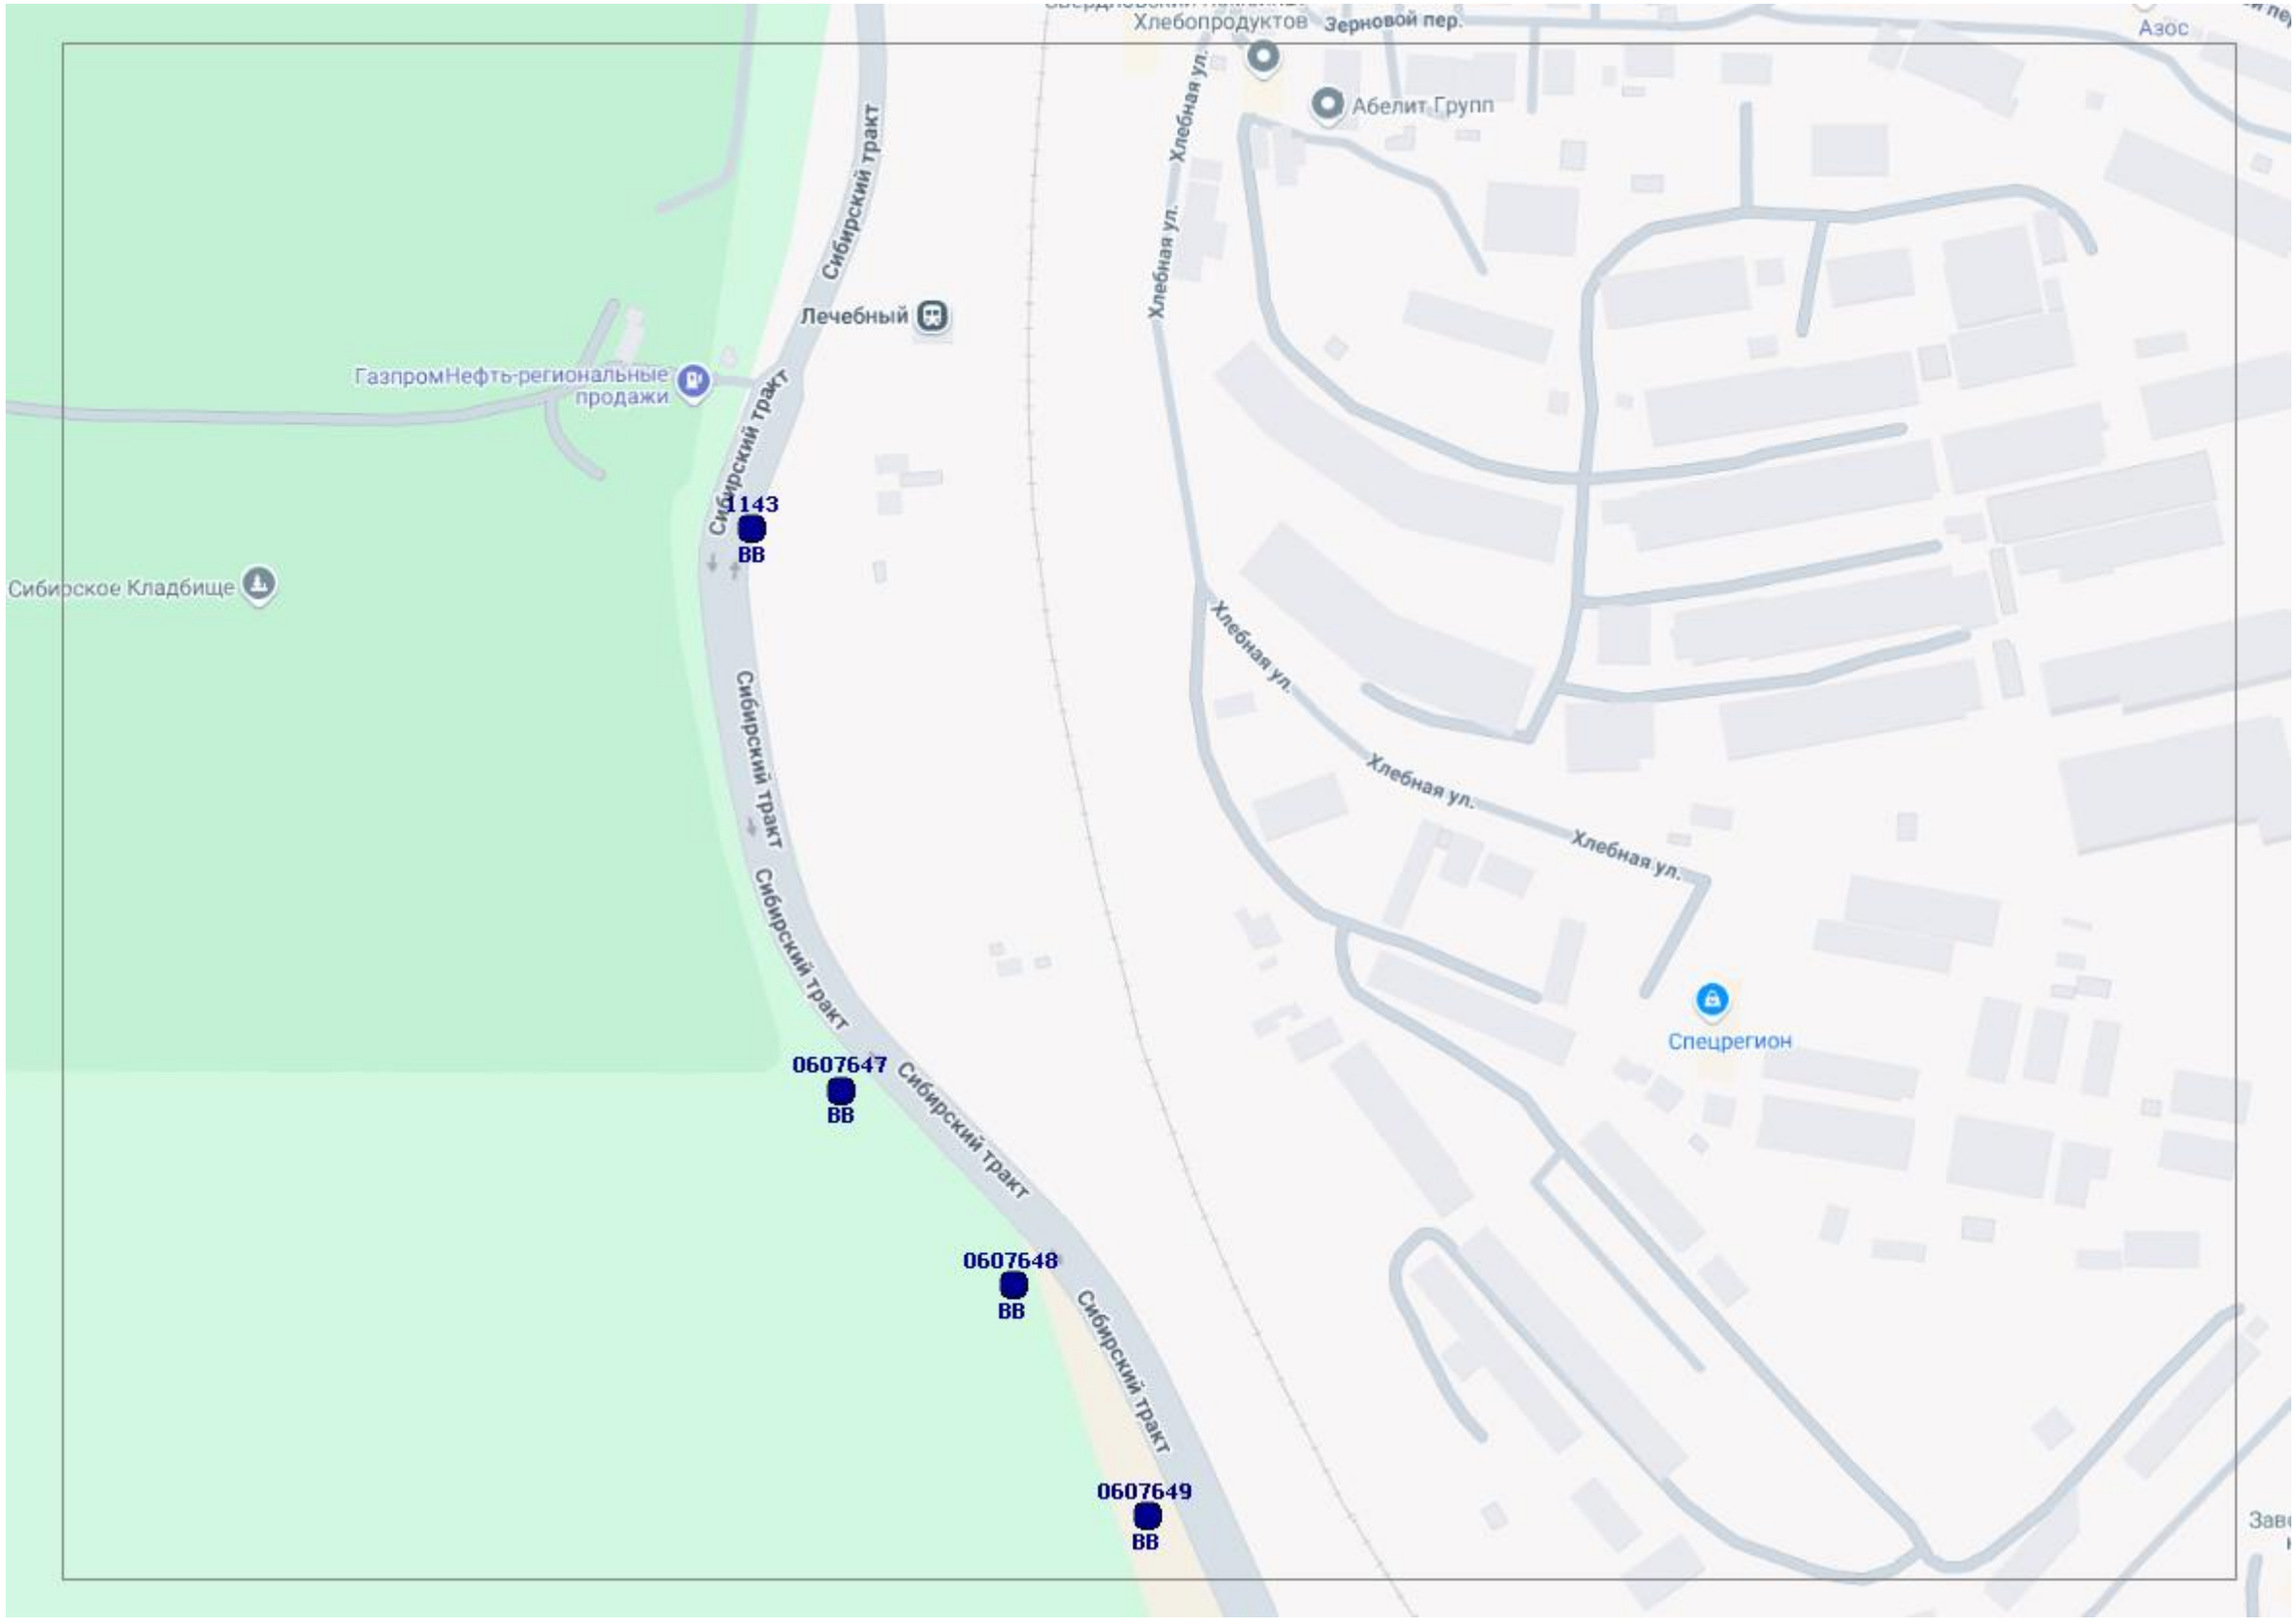
Хлебопродуктов
Зерновой пер.
Азос
Абелит Групп
Хлебная ул.
Сибирский тракт
Лечебный
ГазпромНефть-региональные продажи
1143
ВВ
Сибирское Кладбище
Хлебная ул.
Хлебная ул.
Хлебная ул.
Спецрегион
0607647
ВВ
Сибирский тракт
0607648
ВВ
Сибирский тракт
0607649
ВВ

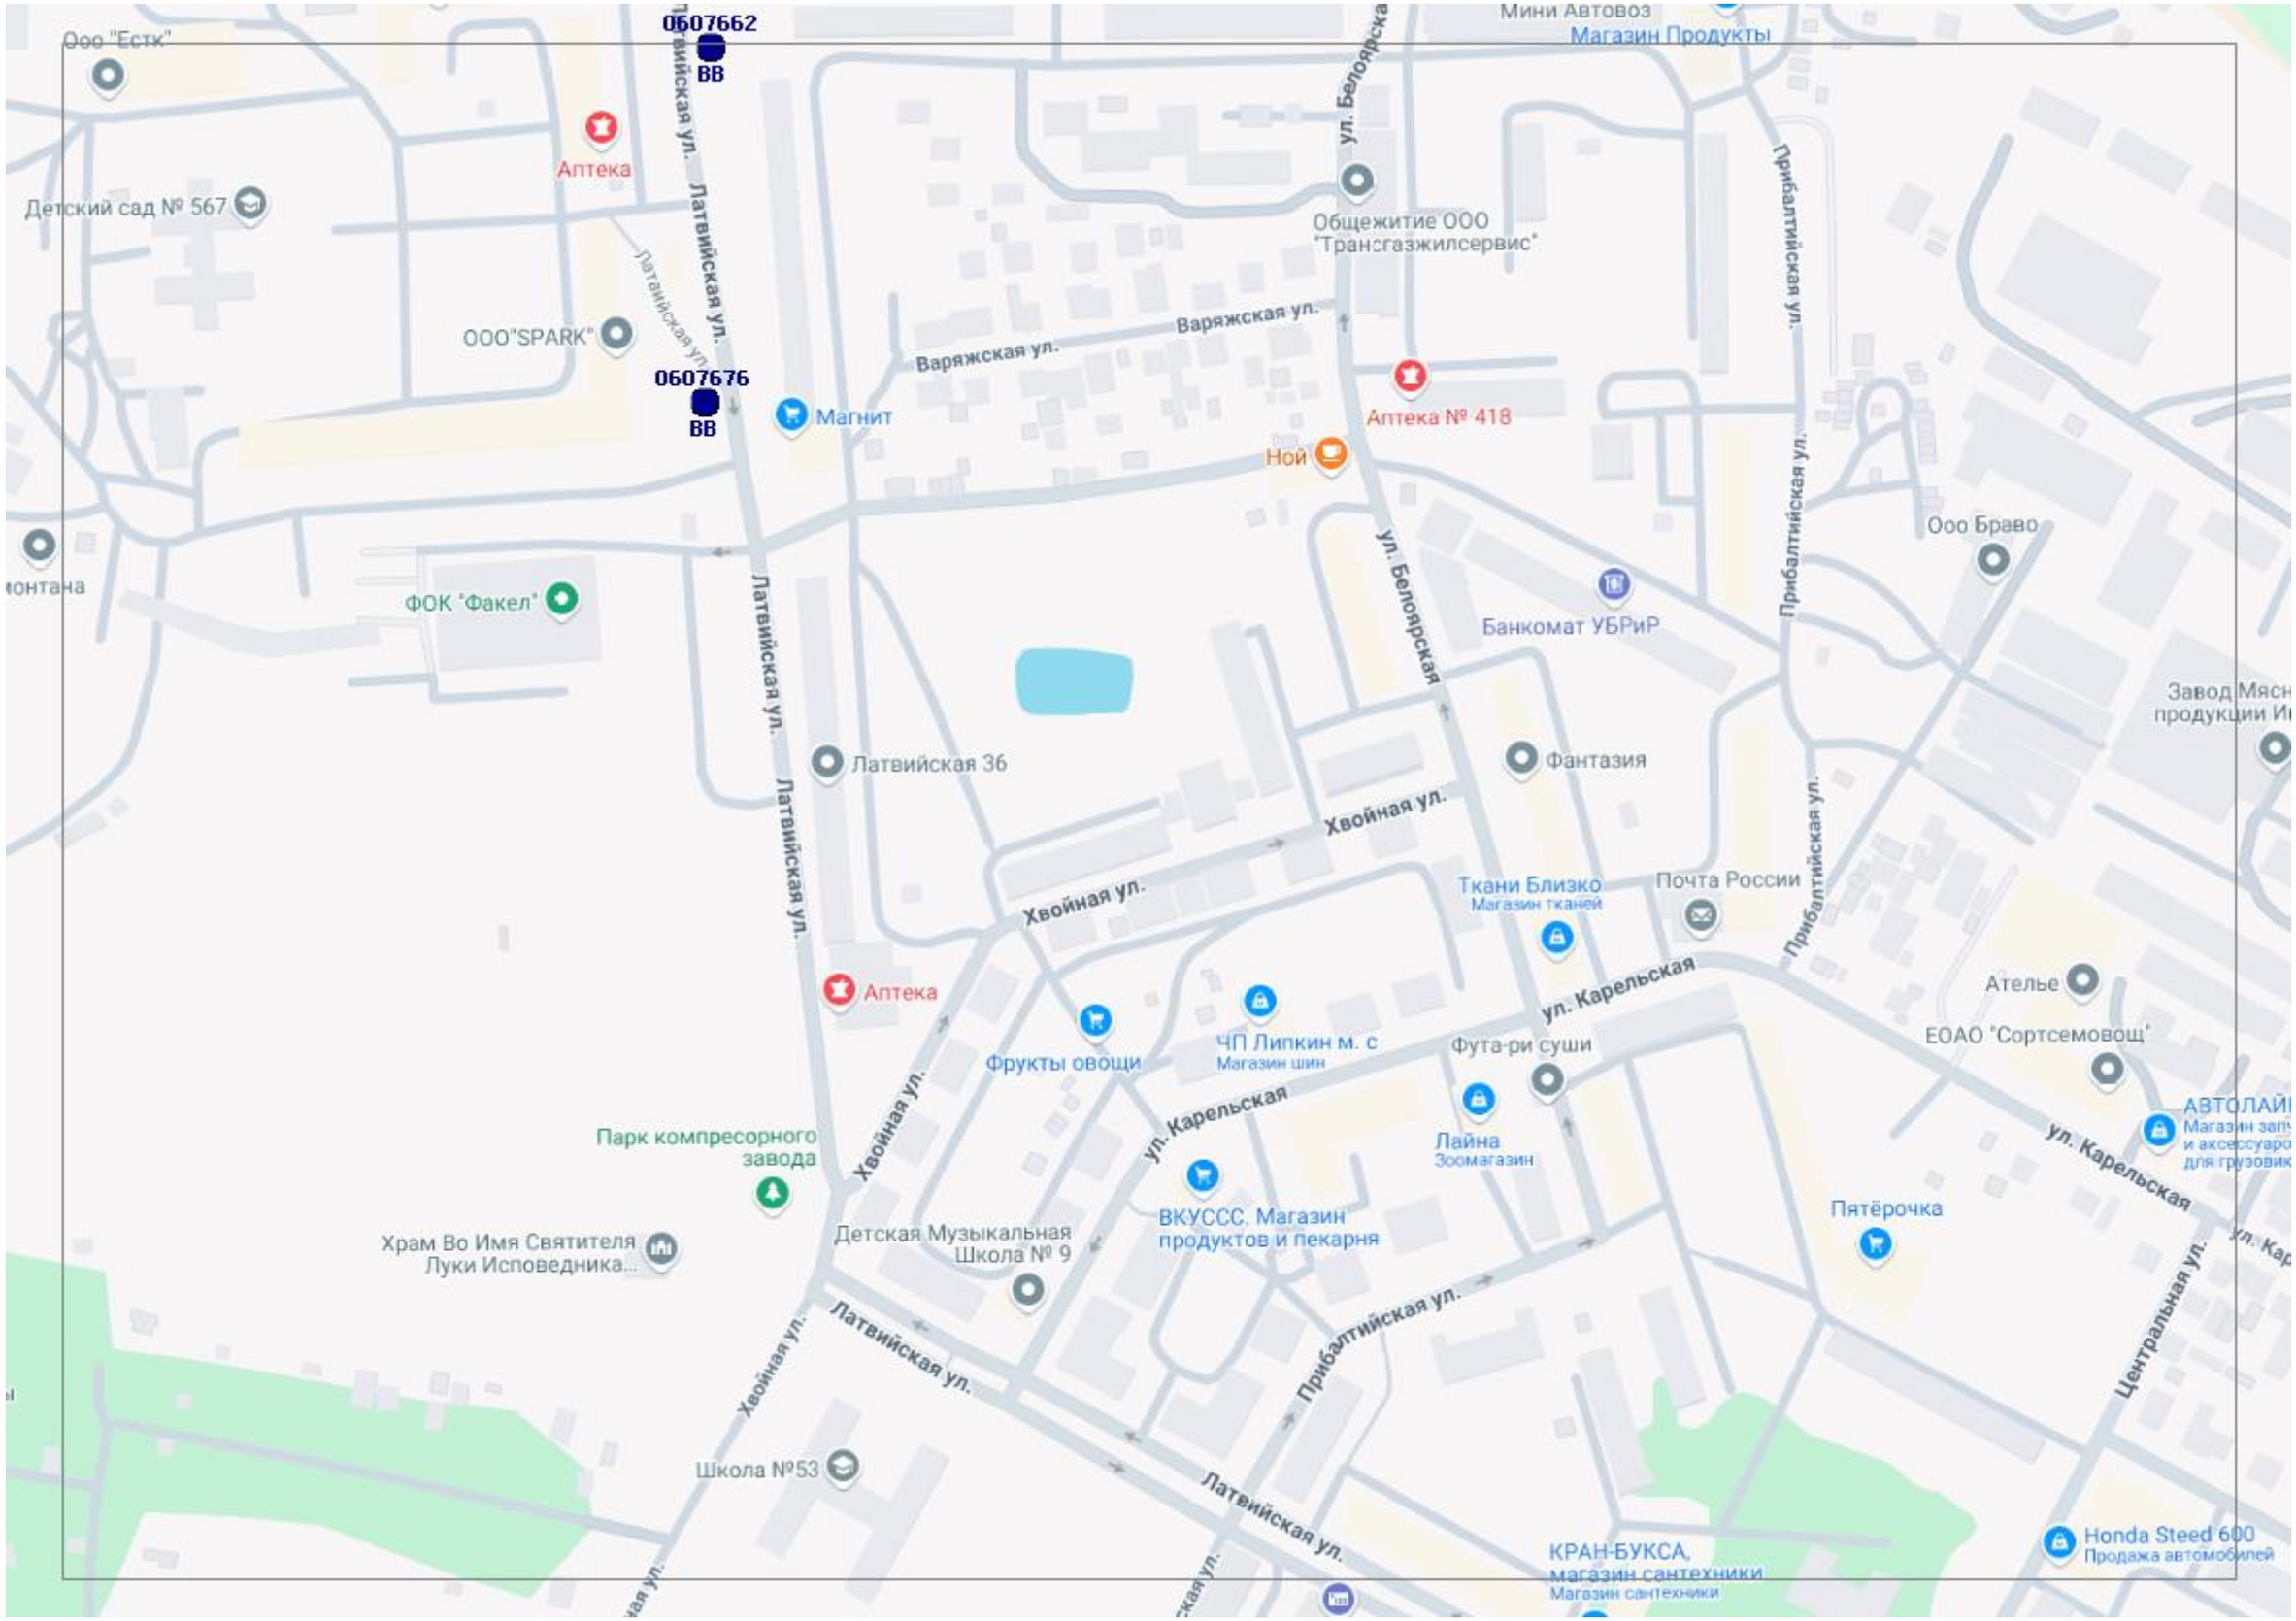
0607662
ВВ
0607676
ВВ
Латвийская ул.
Варяжская ул.
ул. Белоярская
Прибалтийская ул.
Хвойная ул.
ул. Карельская
Аптека
Аптека № 418
Магнит
Ной
Общежитие ООО "Трансгазжилсервис"
Мини Автовоз
Магазин Продукты
Детский сад № 567
ООО"SPARK"
ФОК "Факел"
Банкомат УБРиР
Ооо Браво
Латвийская 36
Фантазия
Ткани Близко
Магазин тканей
Почта России
Фрукты овощи
ЧП Липкин м. с
Магазин шин
Фута-ри суши
Ателье
ЕОАО "Сортсемовощ"
Лайна
Зоомагазин
ВКУССС. Магазин продуктов и пекарня
Пятёрочка
Парк компресорного завода
Храм Во Имя Святителя Луки Исповедника...
Детская Музыкальная Школа № 9
Школа №53
КРАН-БУКСА, магазин сантехники
Магазин сантехники
Honda Steed 600
Продажа автомобилей

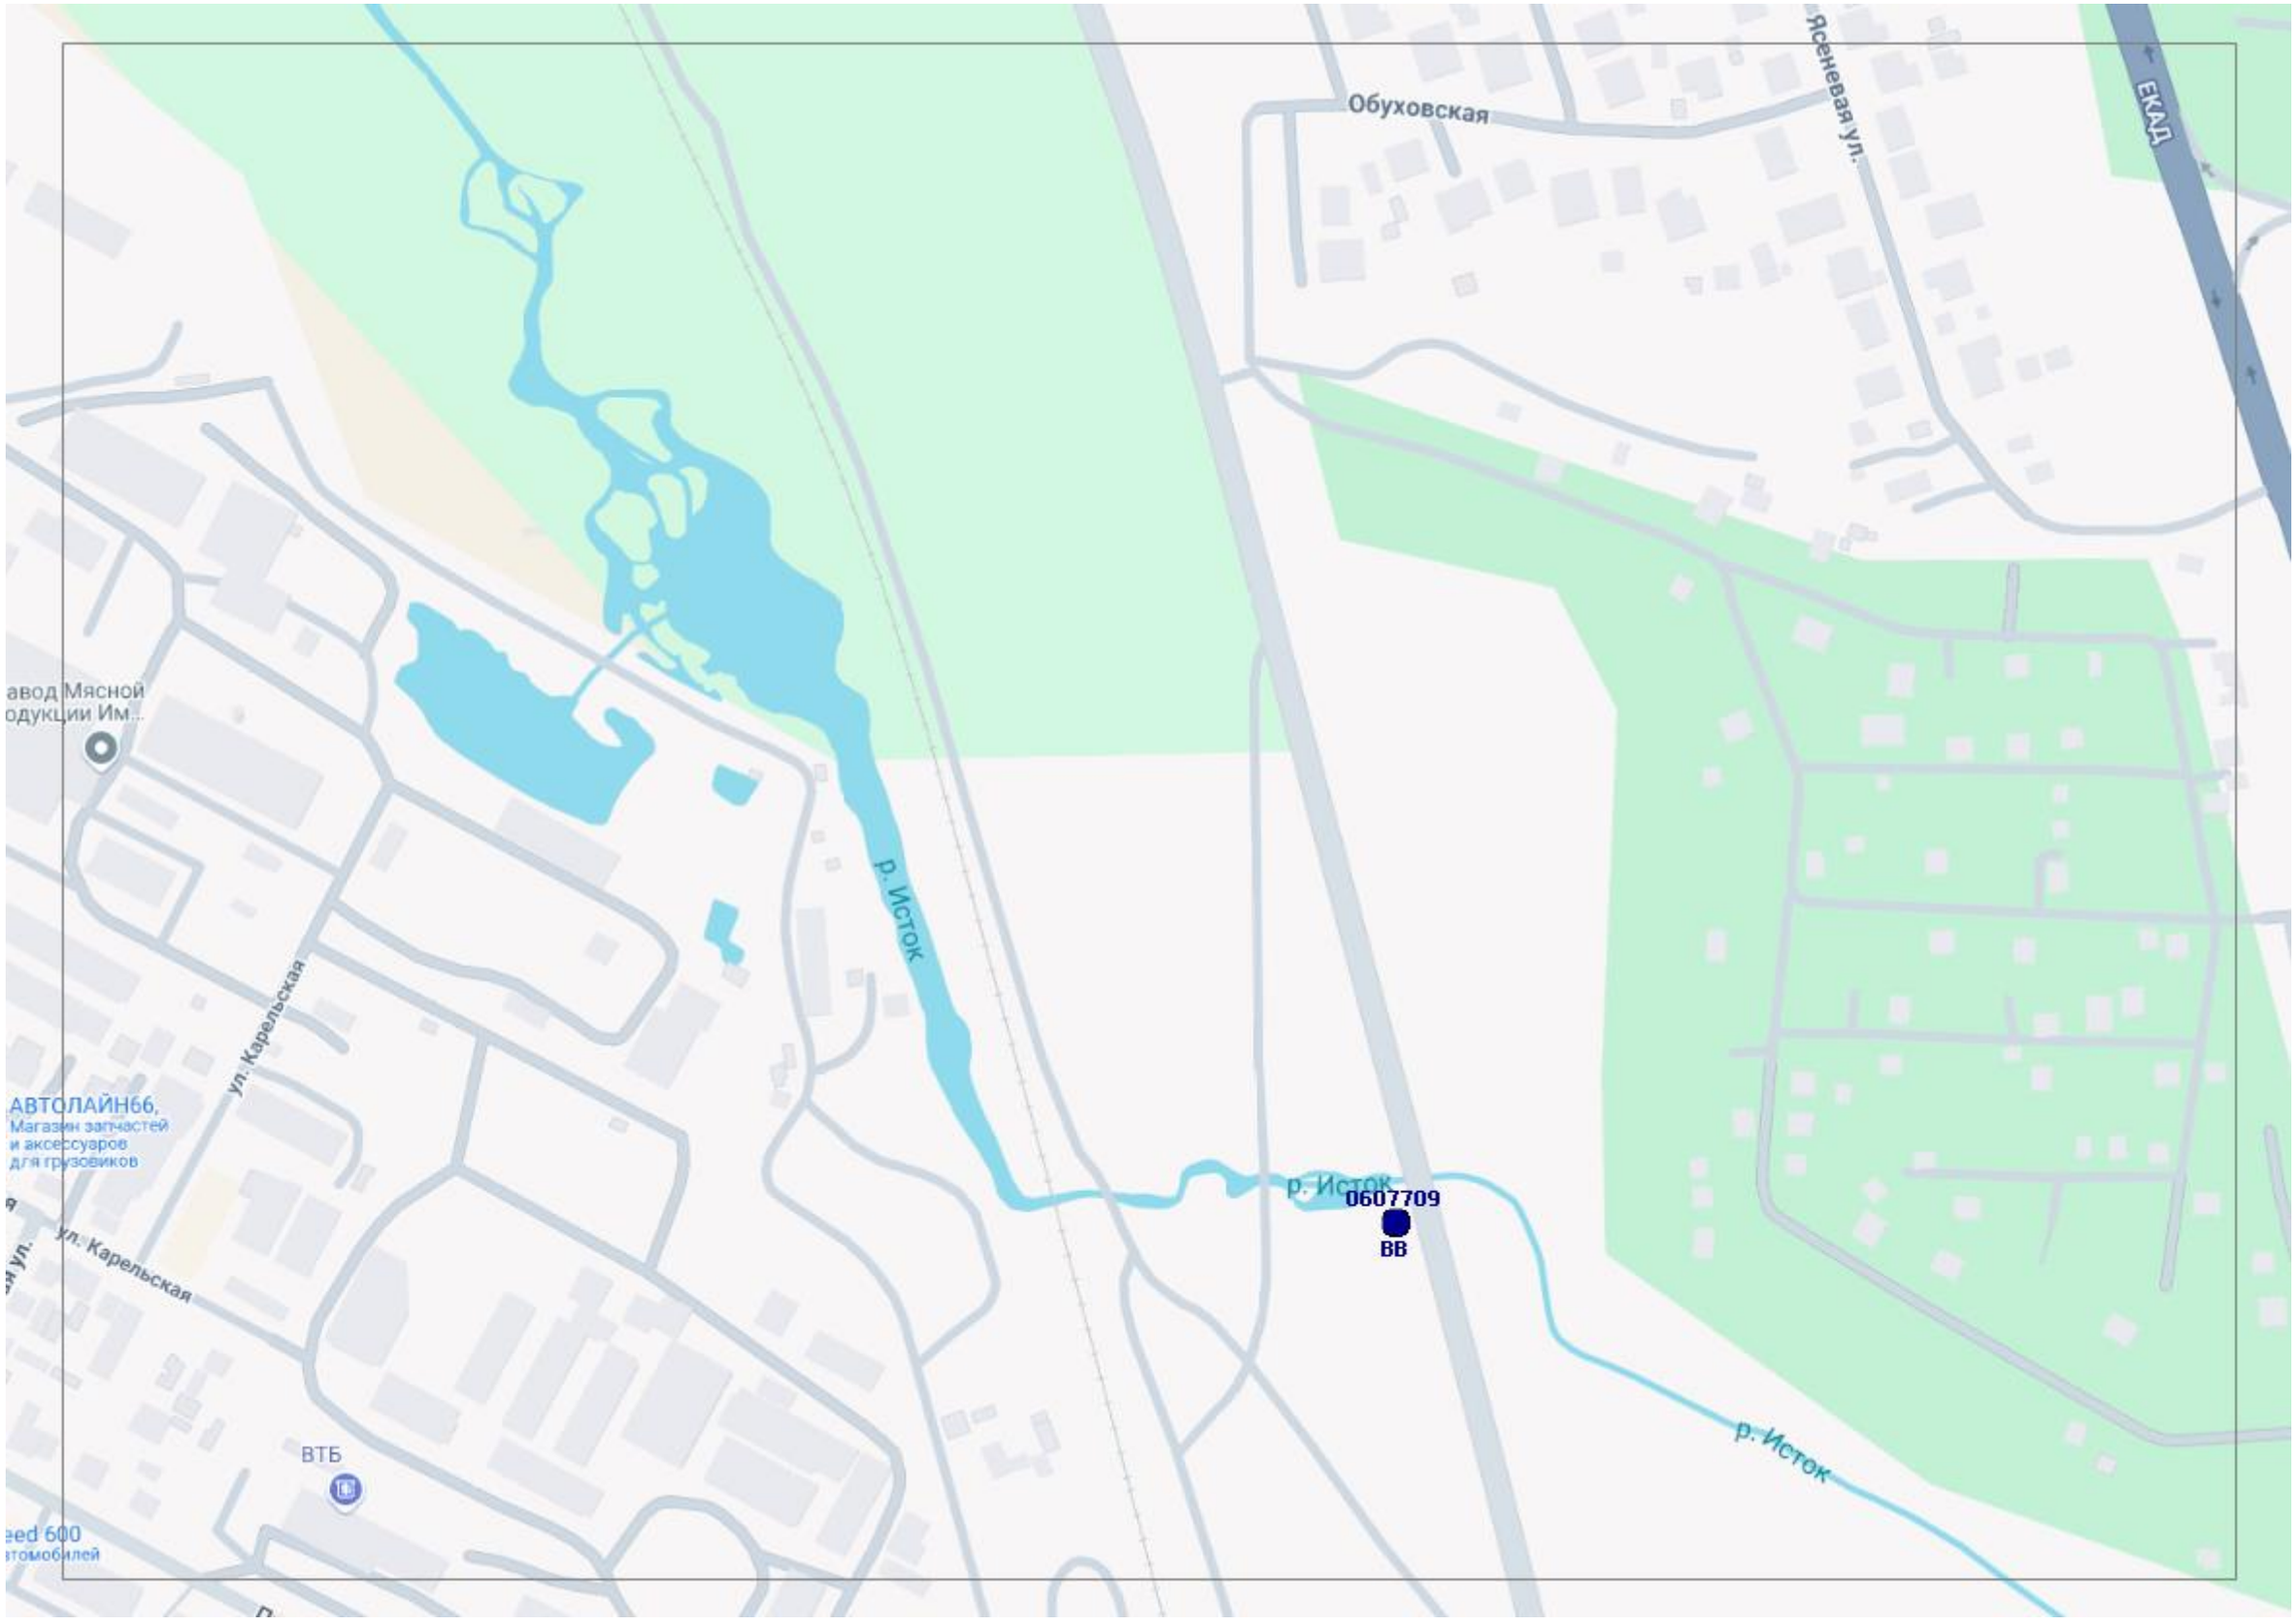
Обуховская
Ясеневая ул.
ЕКАД
р. Исток
р. Исток
р. Исток
0607709
ВВ
ул. Карельская
ул. Карельская
ВТБ
АВТОЛАЙН66,
Магазин запчастей
и аксессуаров
для грузовиков

Заповедная
Заповедная
Кружевная
Долинка
Коттедж Долинка
Кружевная
ЕКАД
ЕКАД
0907145
ВВ

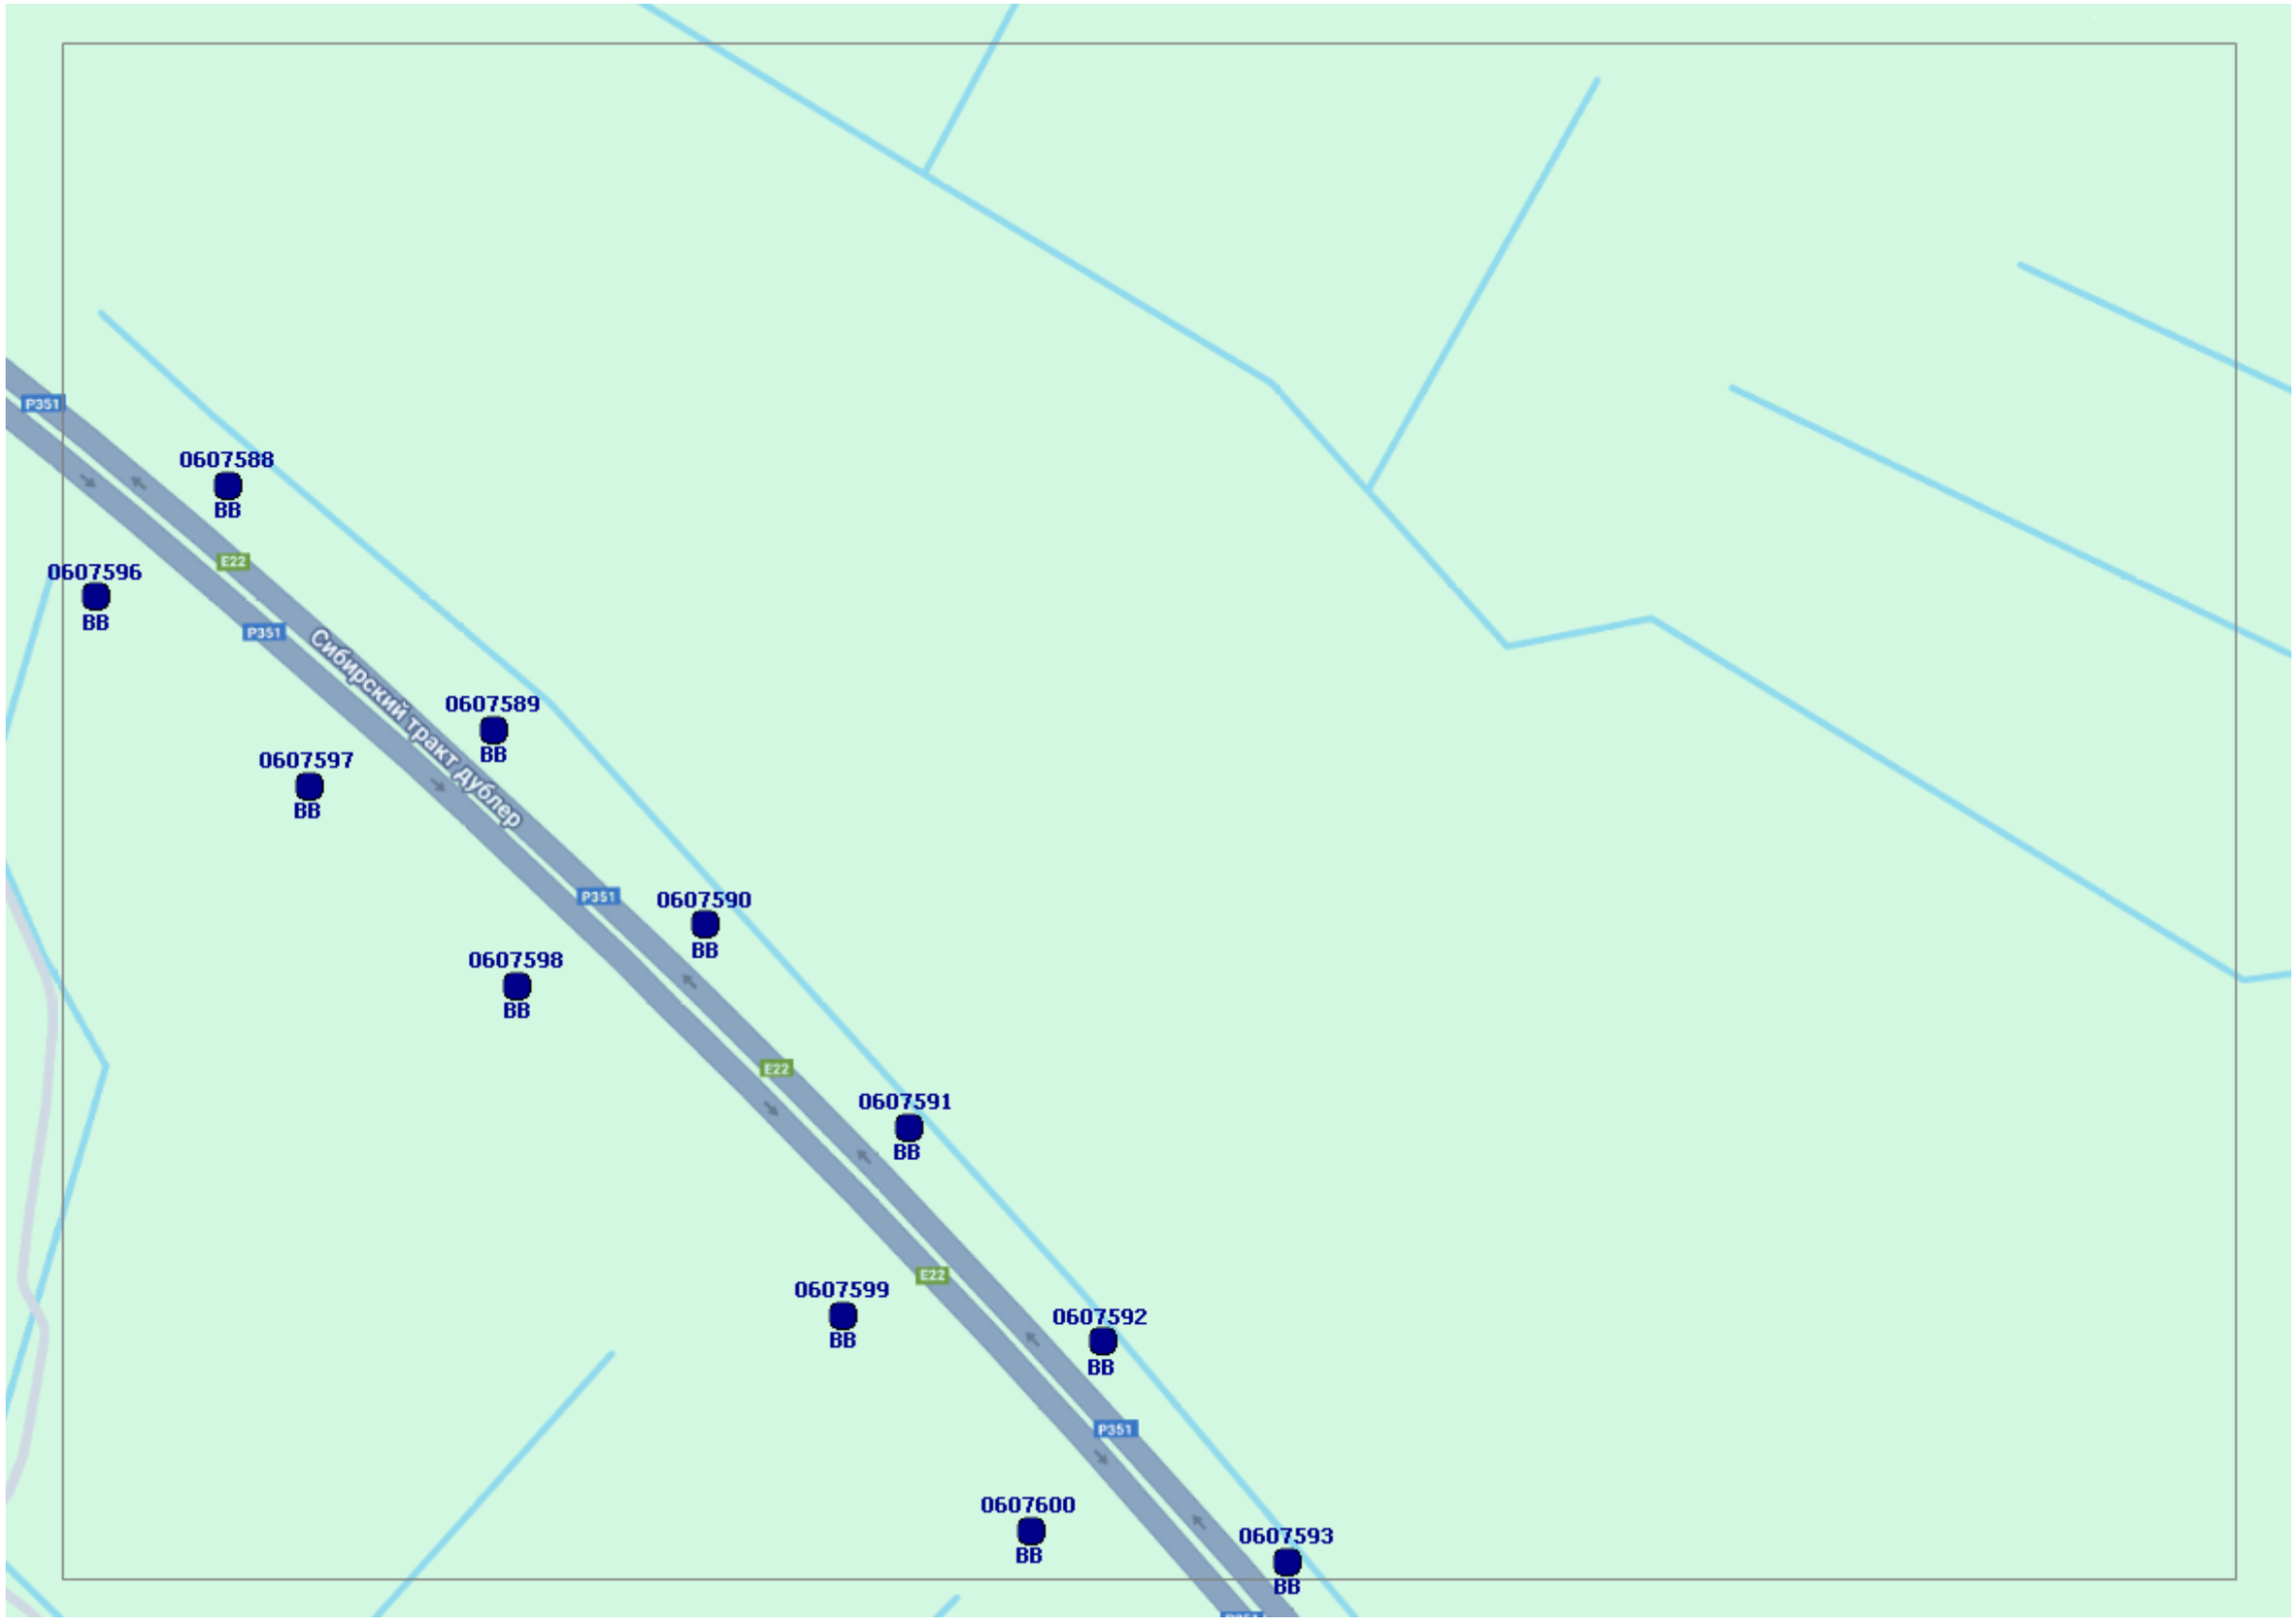
P351
E22
Сибирский тракт дублер
0607588
ВВ
0607596
ВВ
0607589
ВВ
0607597
ВВ
0607590
ВВ
0607598
ВВ
0607591
ВВ
0607599
ВВ
0607592
ВВ
0607600
ВВ
0607593
ВВ

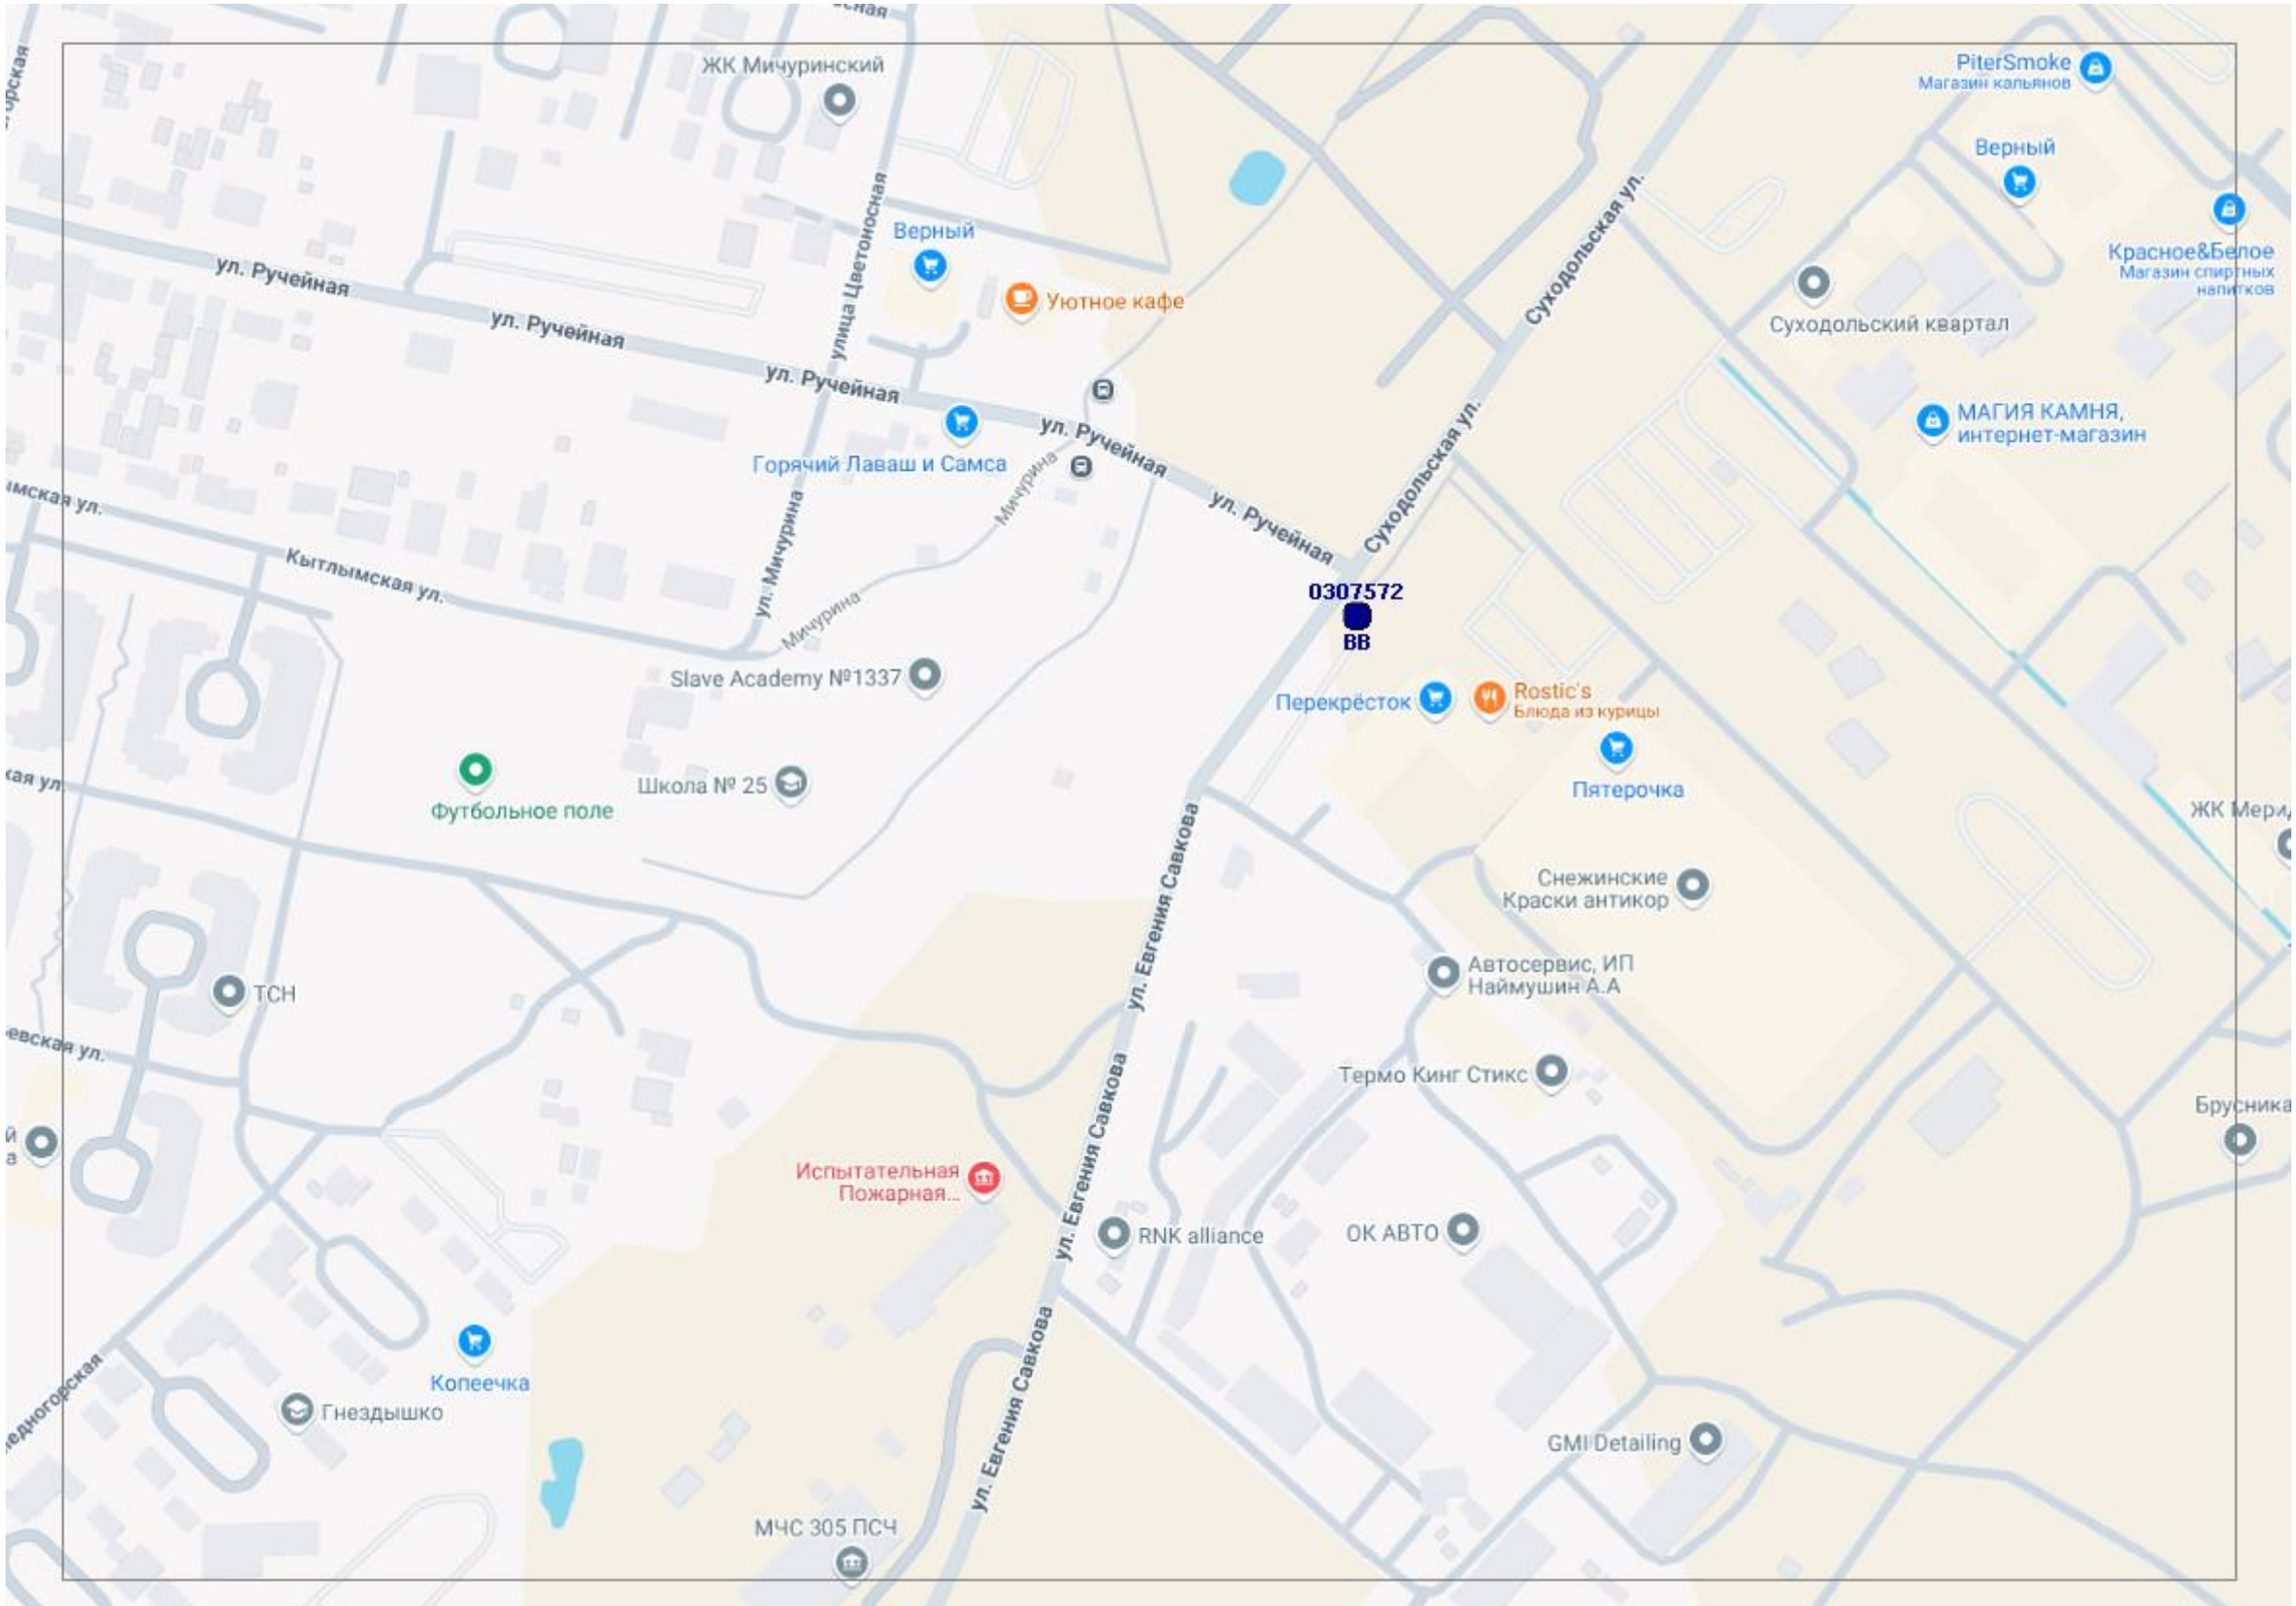
ЖК Мичуринский
Верный
Уютное кафе
ул. Ручейная
улица Цветоносная
Горячий Лаваш и Самса
ул. Мичурина
Мичурина
Кытлымская ул.
Slave Academy №1337
Футбольное поле
Школа № 25
ТСН
Копеечка
Гнездышко
Испытательная Пожарная...
МЧС 305 ПСЧ
ул. Евгения Савкова
Суходольская ул.
0307572
ВВ
Перекрёсток
Rostic's
Блюда из курицы
Пятерочка
PiterSmoke
Магазин кальянов
Верный
Красное&Белое
Магазин спиртных напитков
Суходольский квартал
МАГИЯ КАМНЯ, интернет-магазин
Снежинские Краски антикор
Автосервис, ИП Наймушин А.А
Термо Кинг Стикс
RNK alliance
ОК АВТО
GMI Detailing
Брусника

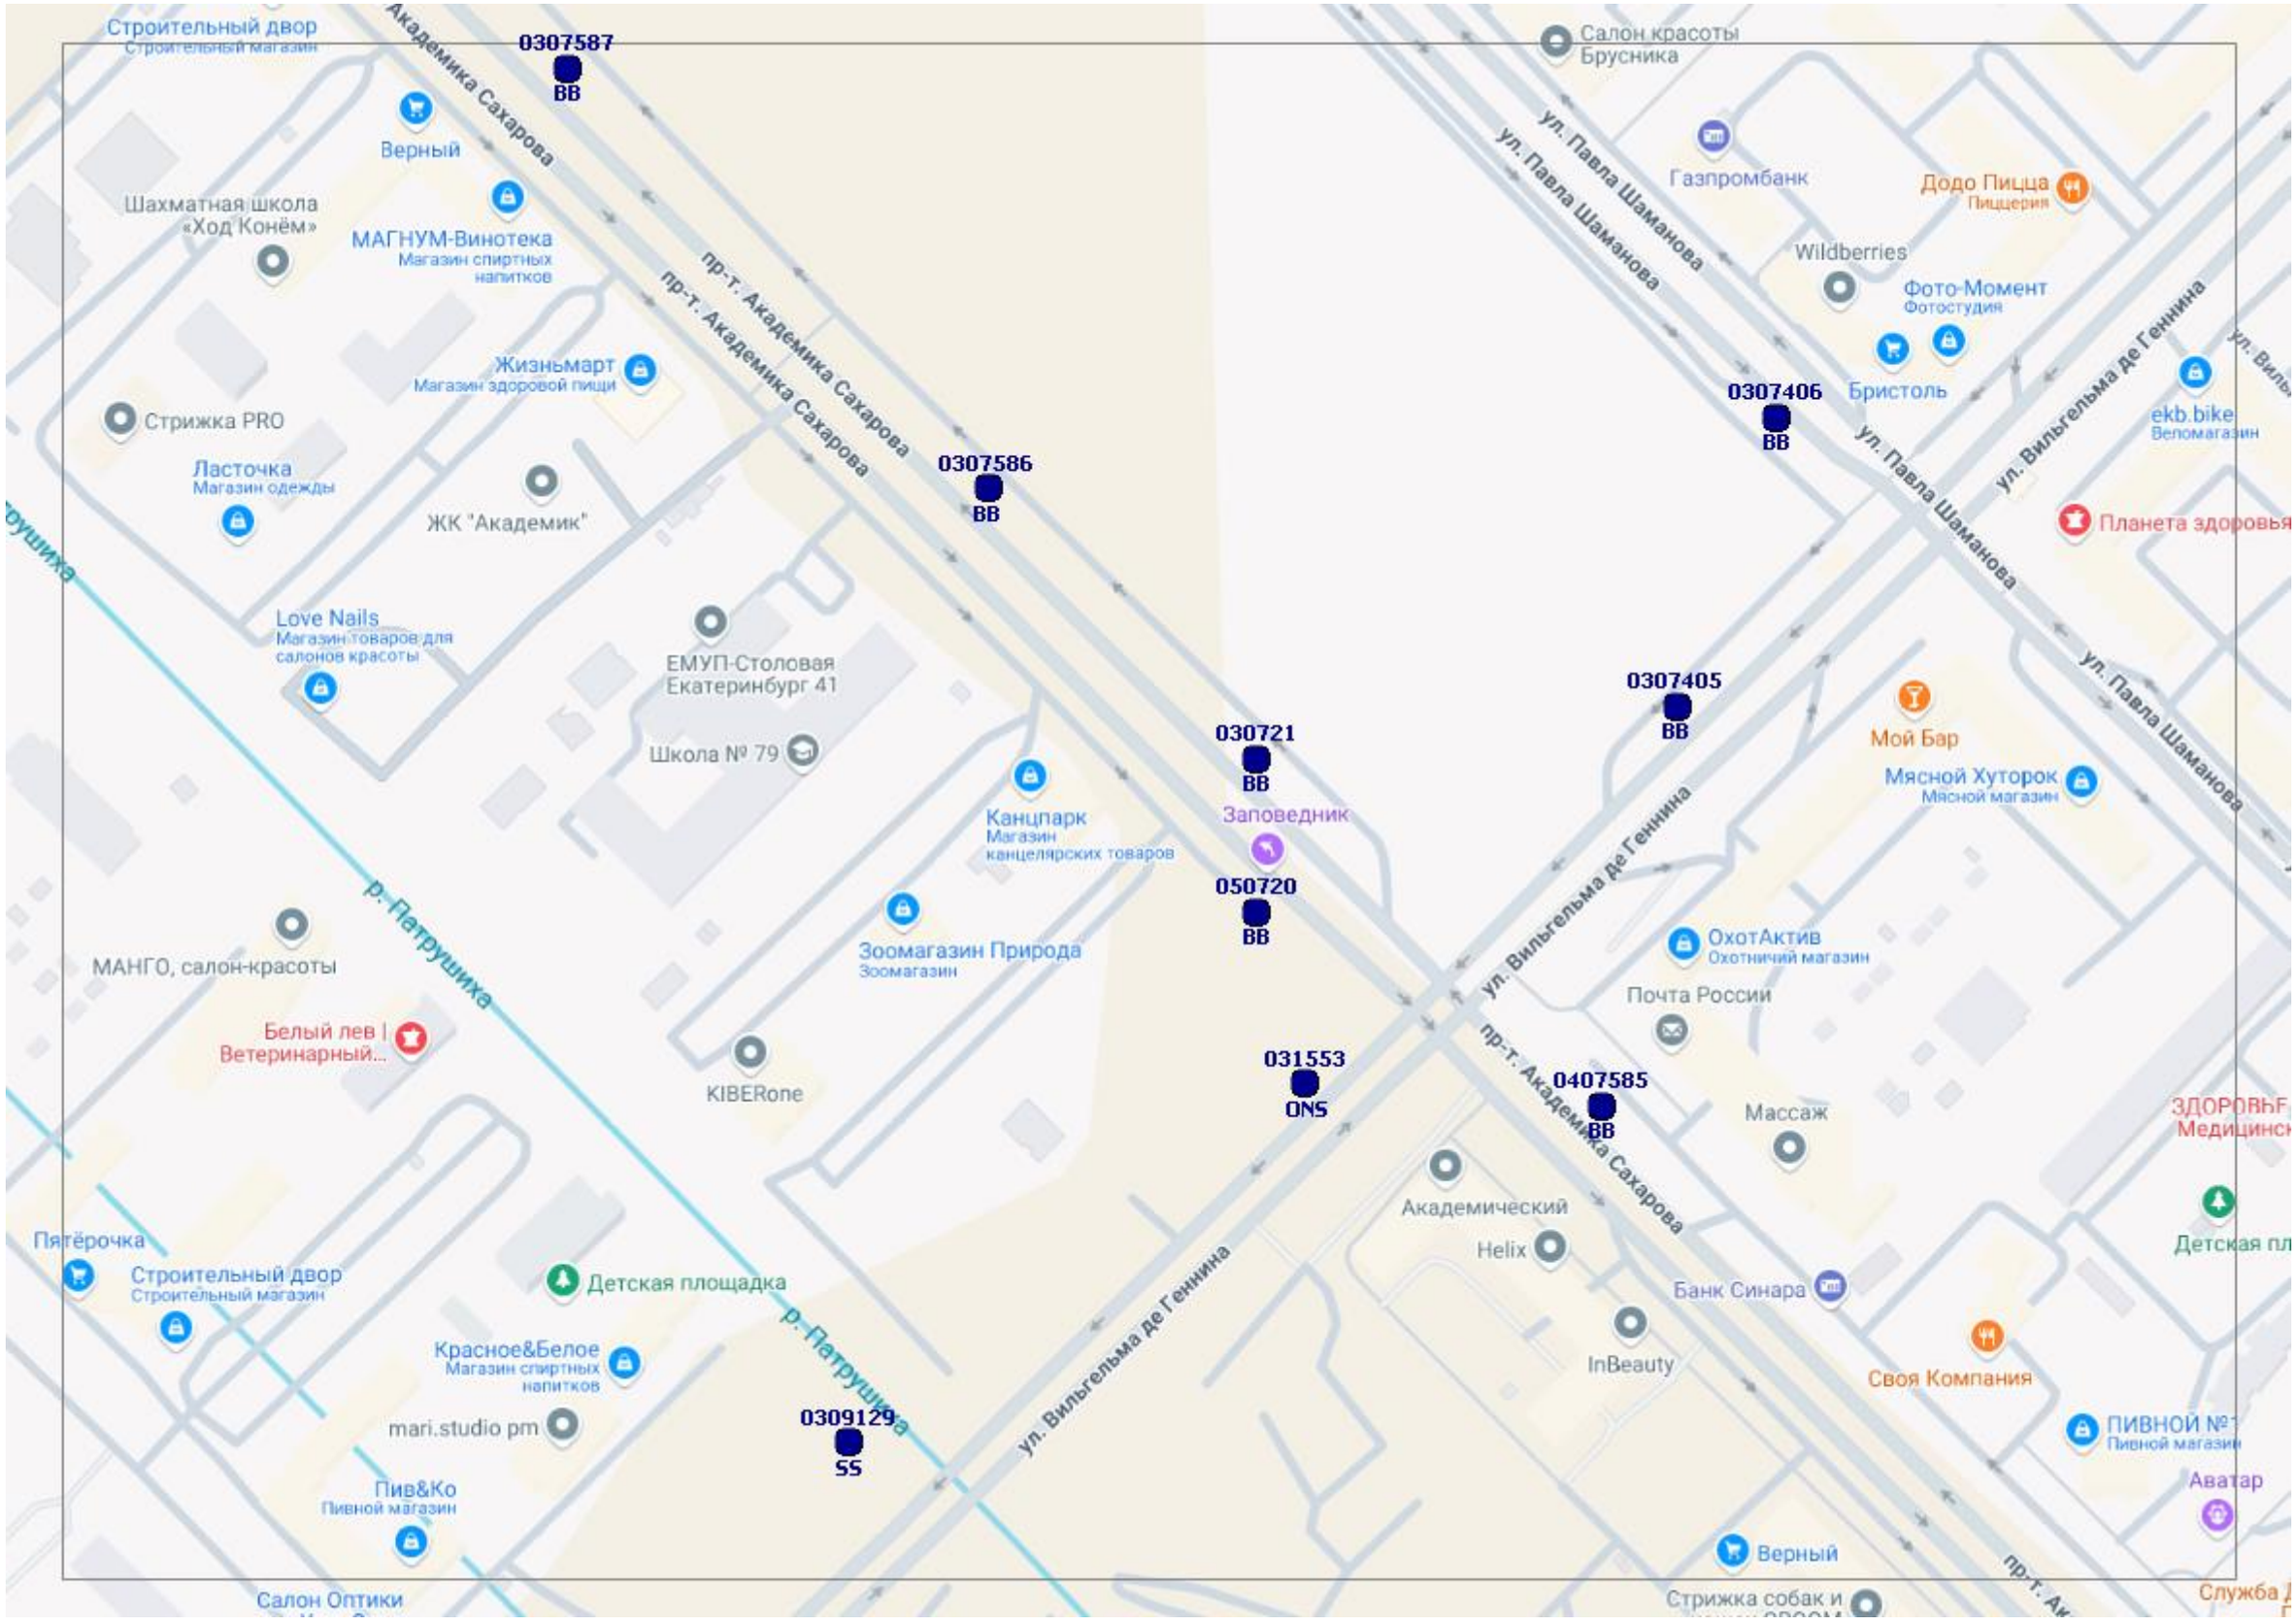
Строительный двор
Строительный магазин
0307587
BB
Верный
Шахматная школа «Ход Конём»
МАГНУМ-Винотека
Магазин спиртных напитков
пр-т. Академика Сахарова
Жизньмарт
Магазин здоровой пищи
Стрижка PRO
Ласточка
Магазин одежды
ЖК "Академик"
0307586
BB
Love Nails
Магазин товаров для салонов красоты
ЕМУП-Столовая Екатеринбург 41
Школа № 79
Канцпарк
Магазин канцелярских товаров
030721
BB
Заповедник
050720
BB
Зоомагазин Природа
Зоомагазин
р. Патрушиха
МАНГО, салон-красоты
Белый лев | Ветеринарный...
KIBERone
031553
ONS
0309129
SS
Пятёрочка
Строительный двор
Строительный магазин
Детская площадка
Красное&Белое
Магазин спиртных напитков
mari.studio pm
Пив&Ко
Пивной магазин
Салон Оптики
ул. Вильгельма де Геннина
Салон красоты Брусника
ул. Павла Шаманова
Газпромбанк
Додо Пицца
Пиццерия
Wildberries
Фото-Момент
Фотостудия
Бристоль
0307406
BB
ekb.bike
Веломагазин
Планета здоровья
0307405
BB
Мой Бар
Мясной Хуторок
Мясной магазин
ОхотАктив
Охотничий магазин
Почта России
0407585
BB
Массаж
Академический
Helix
Банк Синара
InBeauty
Своя Компания
ПИВНОЙ №1
Пивной магазин
Аватар
Верный
Стрижка собак и

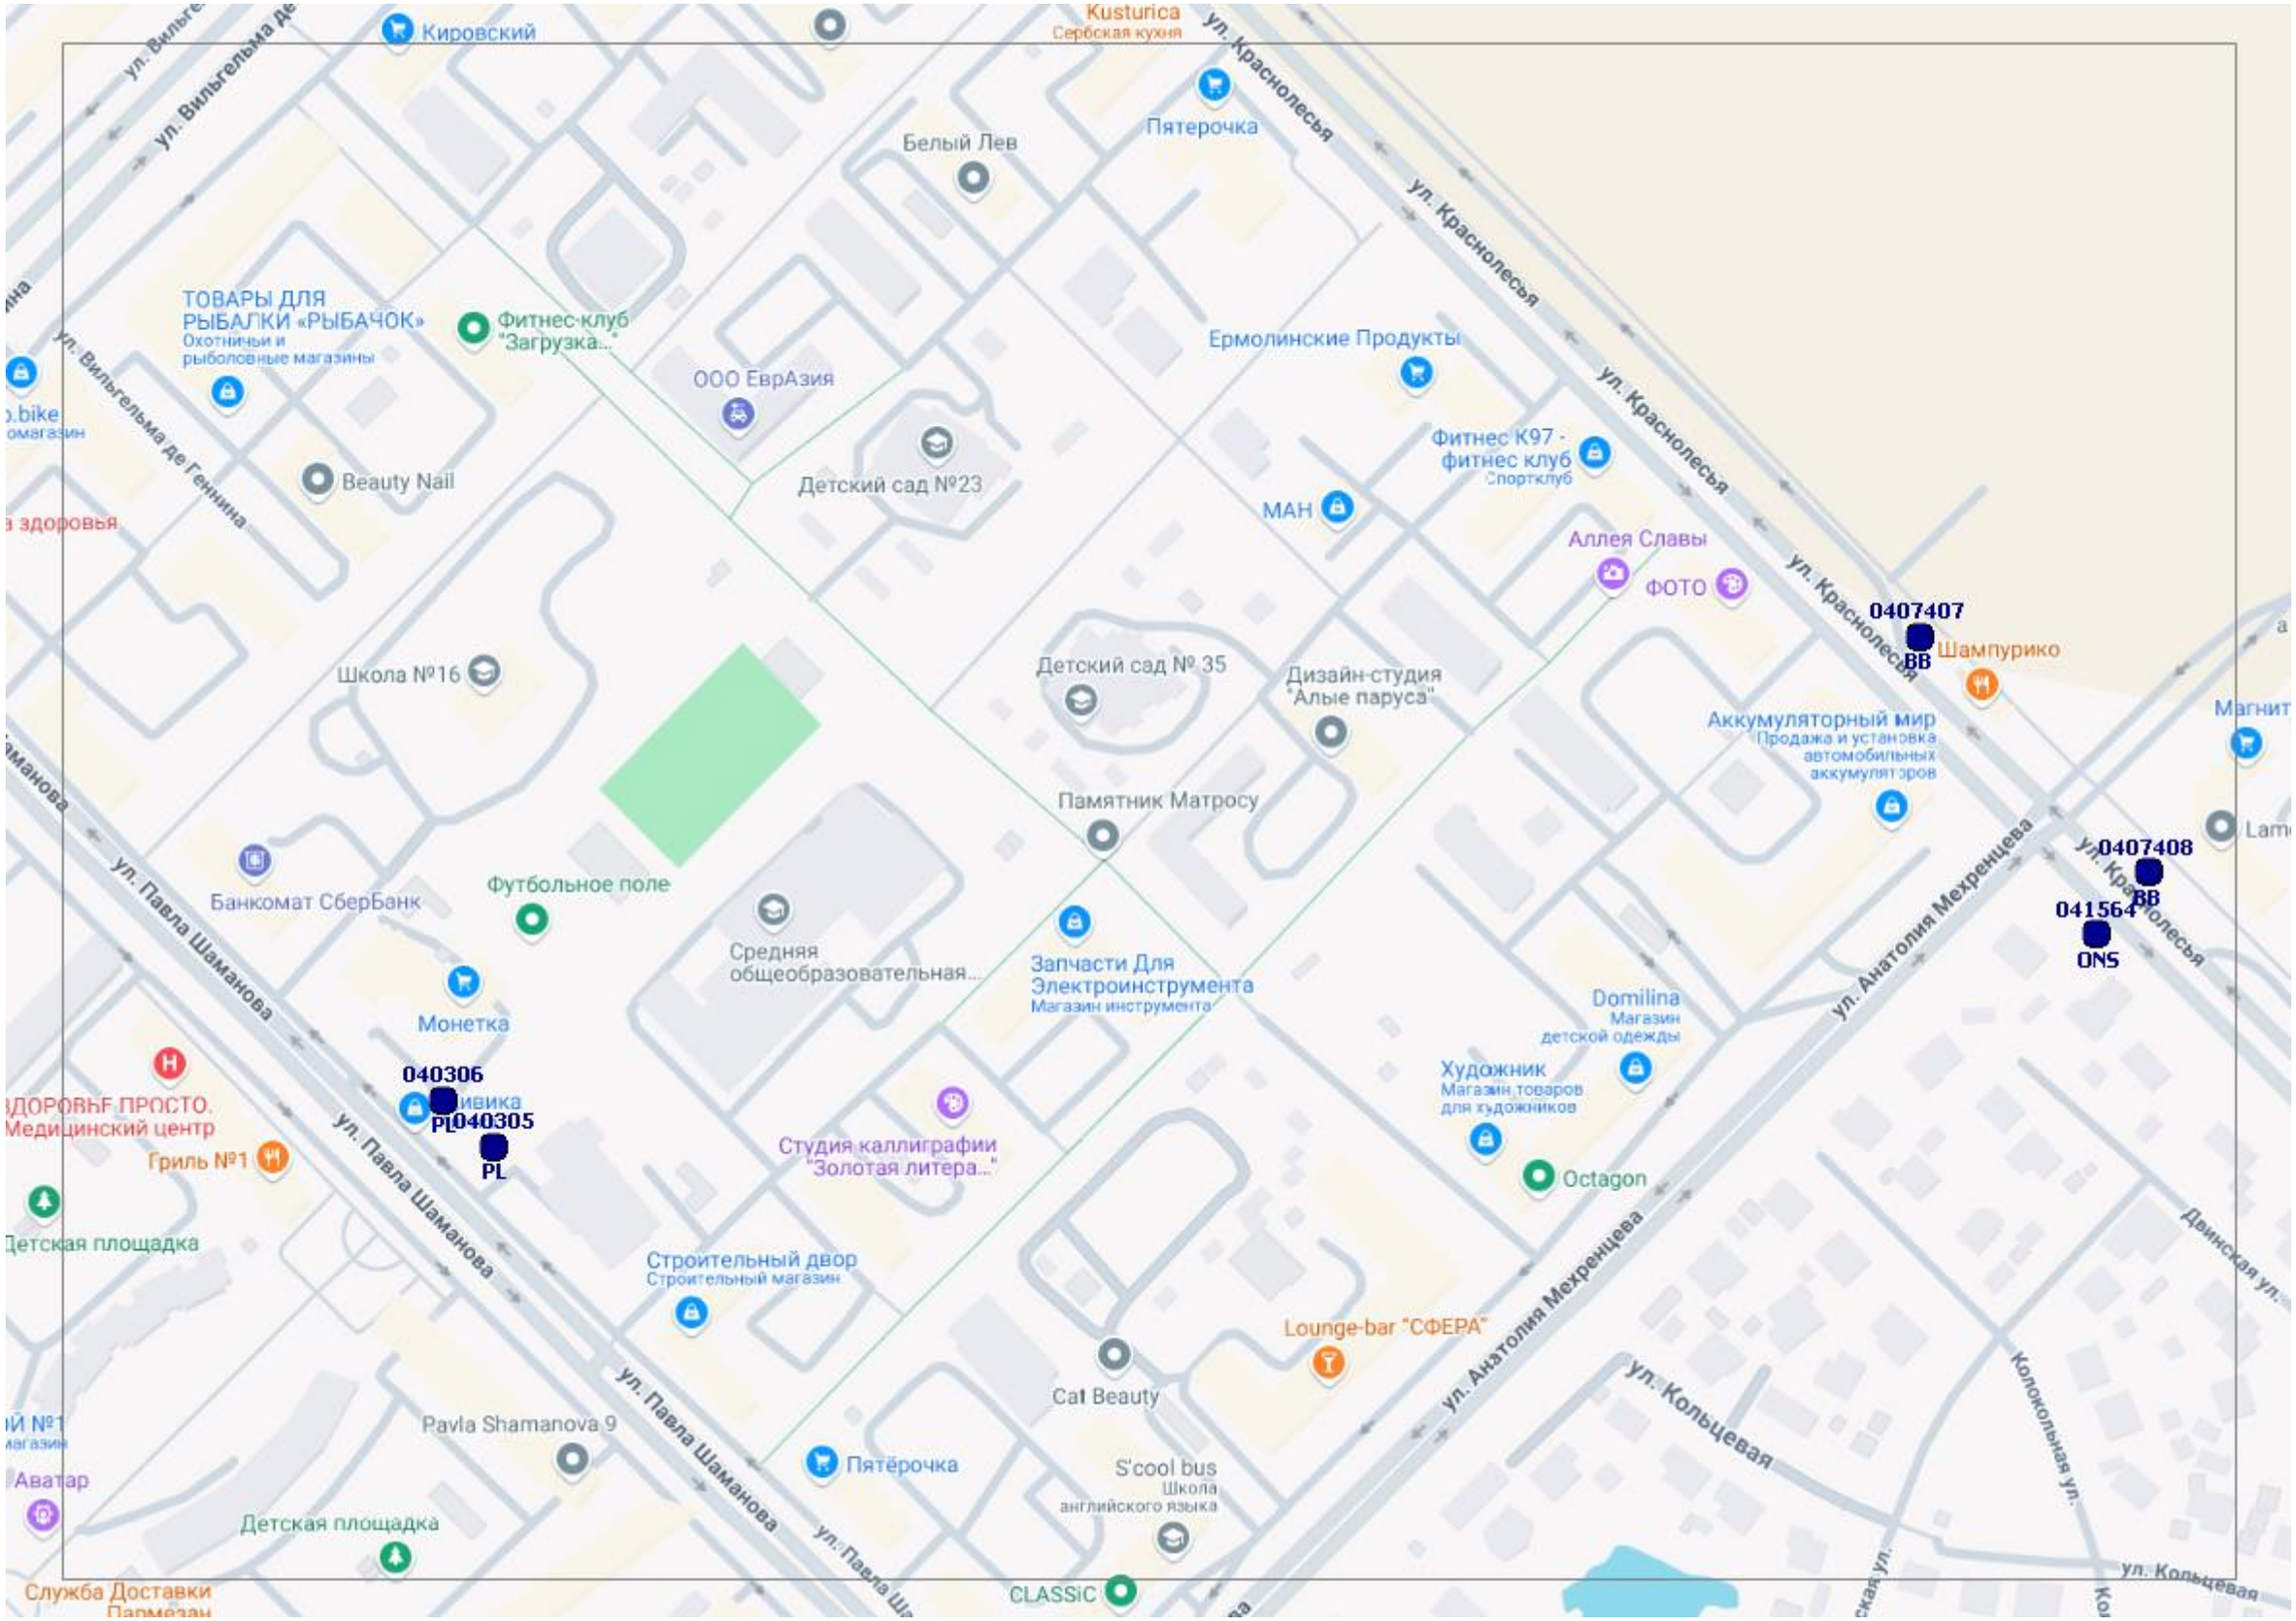
Кировский
Kusturica
Сербская кухня
Пятерочка
Белый Лев
ул. Вильгельма де Геннина
ул. Красноле
ул. Красноле
ул. Красноле
ул. Красноле
ТОВАРЫ ДЛЯ РЫБАЛКИ «РЫБАЧОК»
Охотничьи и рыболовные магазины
Фитнес-клуб "Загрузка..."
ООО ЕврАзия
Ермолинские Продукты
Фитнес К97 - фитнес клуб
Спортклуб
Beauty Nail
Детский сад №23
МАН
Аллея Славы
ФОТО
0407407
ВВ
Шампурико
Школа №16
Детский сад № 35
Дизайн-студия "Алые паруса"
Аккумуляторный мир
Продажа и установка автомобильных аккумуляторов
Магнит
Памятник Матросу
ул. Павла Шаманова
Банкомат СберБанк
Футбольное поле
Средняя общеобразовательная...
Запчасти Для Электроинструмента
Магазин инструмента
0407408
ВВ
041564
ONS
ул. Анатолия Мехренцева
Монетка
Domilina
Магазин детской одежды
040306
PL040305
PL
Художник
Магазин товаров для художников
Студия каллиграфии "Золотая литера..."
Гриль №1
Octagon
Детская площадка
Строительный двор
Строительный магазин
Lounge-bar "СФЕРА"
Cat Beauty
Pavla Shamanova 9
Пятёрочка
S'cool bus
Школа английского языка
Аватар
Детская площадка
CLASSiC
Двинская ул.
ул. Кольцевая
Колокольная ул.

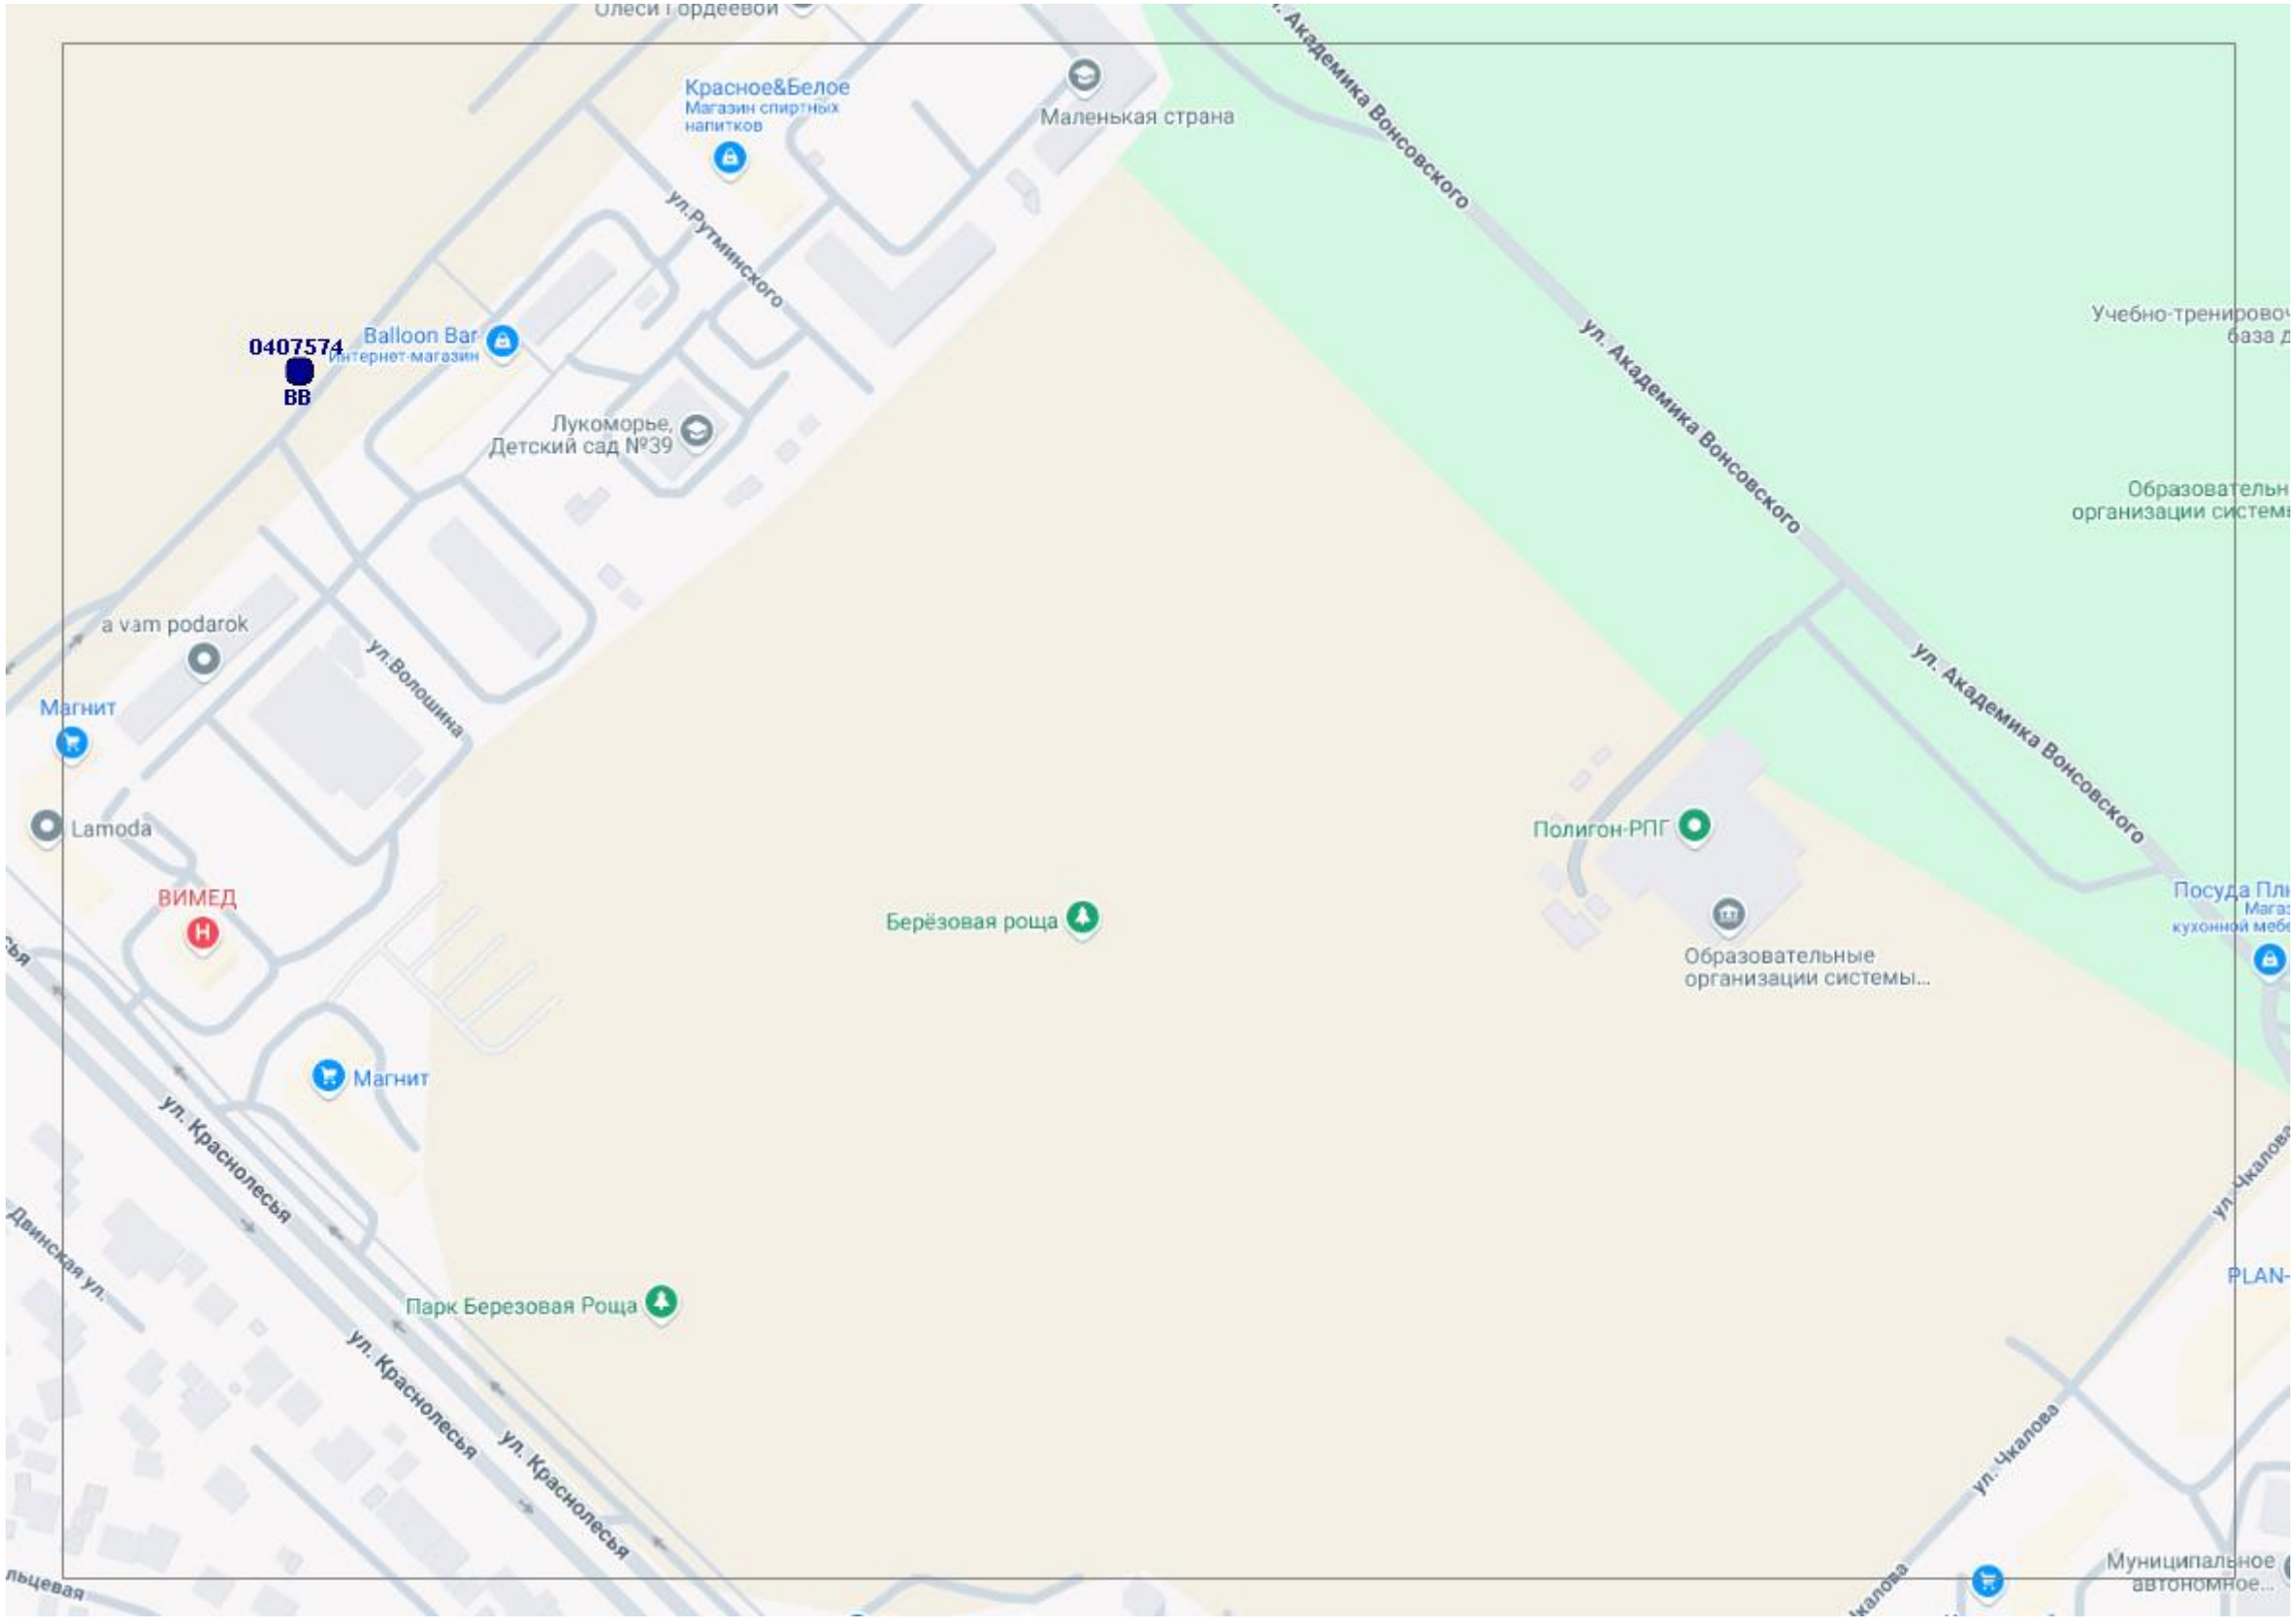
Олеси Гордеевой
Красное&Белое
Магазин спиртных напитков
Маленькая страна
ул. Академика Вонсовского
ул.Рутминского
0407574
ВВ
Balloon Bar
Интернет-магазин
Лукоморье, Детский сад №39
Учебно-тренировоч
база д
Образовательн
организации систем
a vam podarok
ул.Волошина
Магнит
Lamoda
ВИМЕД
Полигон-РПГ
Образовательные организации системы...
Посуда Пл
кухонной мебе
Берёзовая роща
Магнит
ул. Краснолесья
Двинская ул.
Парк Березовая Роща
ул. Краснолесья
ул. Краснолесья
ул. Чкалова
PLAN-
Муниципальное автономное...

E22
ул. Амундсена
0407450
ВВ
ул. Амундсена
ул. Амундсена
ул. Амундсена
Юго-Западный
лесопарк "Лесничка"

Группа компании ОБСОС
GymHall
ул. Начдива Онуфриева
ЖК Родник
Ремонтно-строительная компания «Этно Хаус»
E22
040798
BB
040797
BB
040796
BB
040795
BB
040794
BB
040793
BB
0407622
BB
0407356
BB

0507656
ВВ
0507522
ВВ
Свердловская
областная Федерация...
Стадион
Юго-западный
Лесопарк
040792
ВВ
0507521
ВВ
0407623
ВВ
0407624
ВВ
0507520
ВВ
Школа Бокса
Ивана Ячменева
0407625
ВВ
ул. Московская
ул. Агрономическая
E22

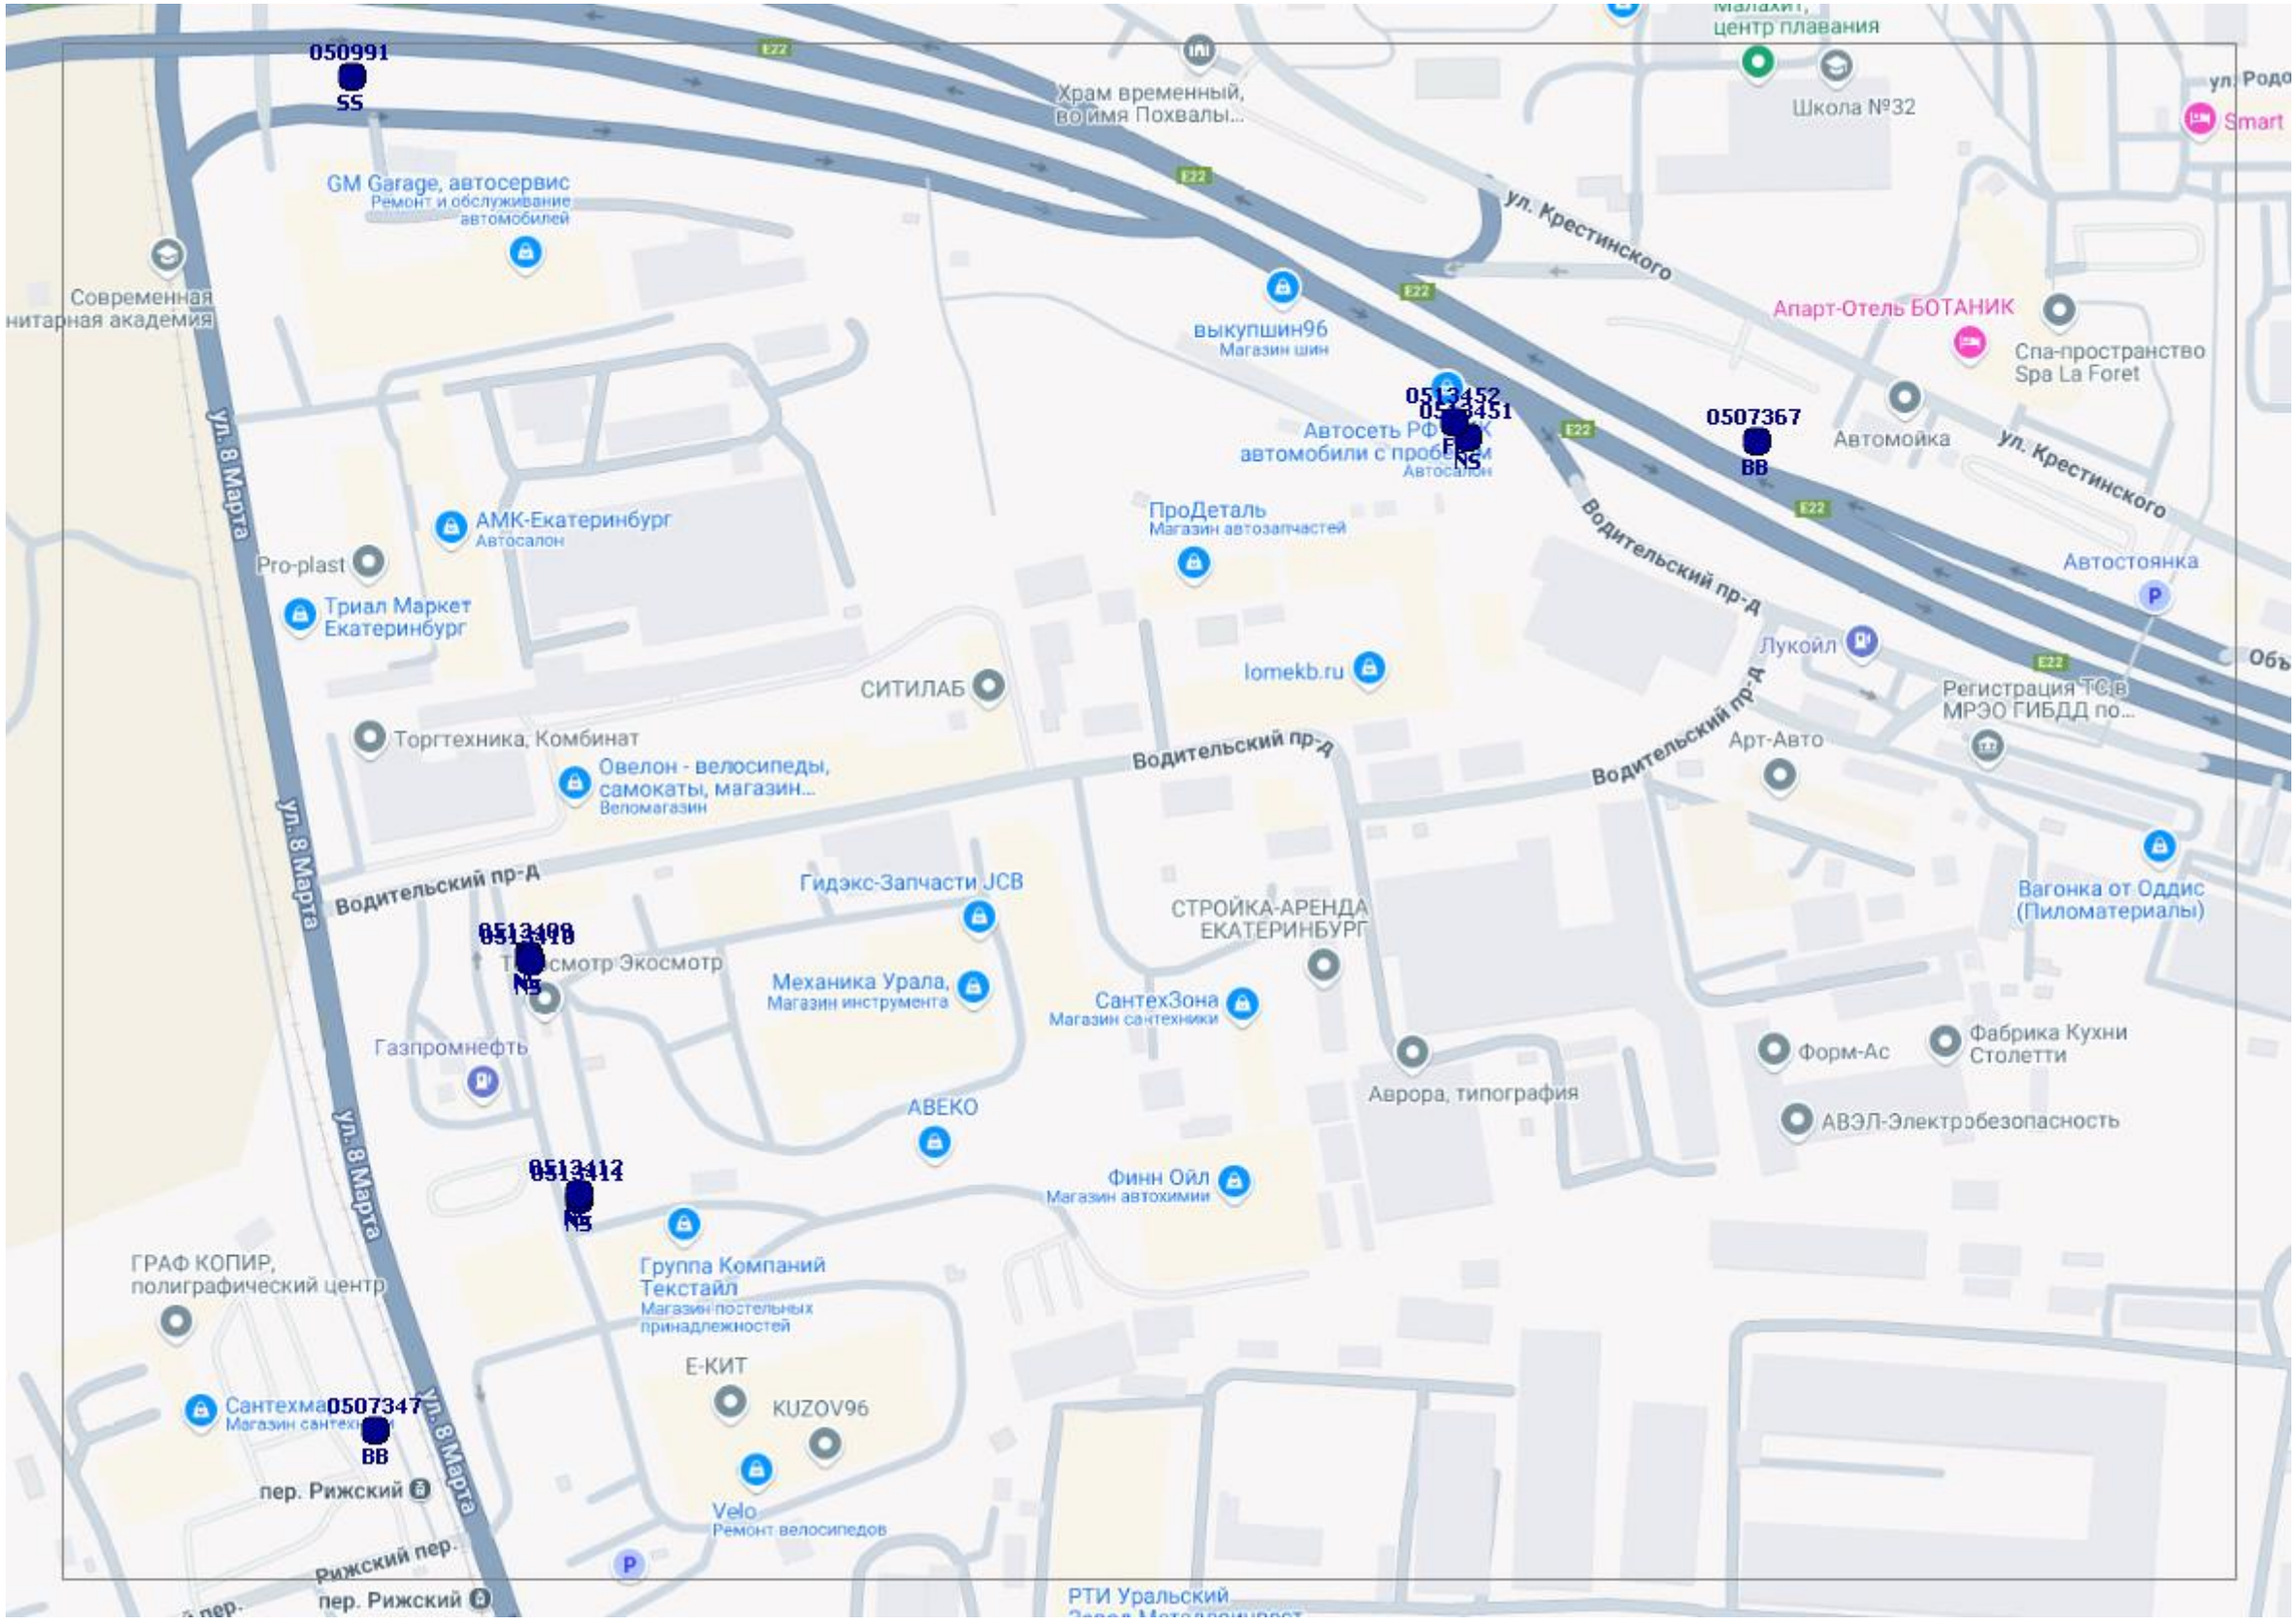
050991
SS
GM Garage, автосервис
Ремонт и обслуживание автомобилей
Современная нитарная академия
Храм временный, во имя Похвалы...
E22
ул. Крестинского
выкупшин96
Магазин шин
0513452
0513451
NS
Автосеть РФ
автомобили с пробегом
Автосалон
0507367
BB
Апарт-Отель БОТАНИК
Спа-пространство Spa La Foret
Автомойка
ул. Крестинского
Водительский пр-д
Автостоянка
Лукойл
Регистрация ТС в МРЭО ГИБДД по...
Арт-Авто
Школа №32
Малахит, центр плавания
Smart
ул. 8 Марта
АМК-Екатеринбург
Автосалон
Pro-plast
Триал Маркет Екатеринбург
ПроДеталь
Магазин автозапчастей
lomekb.ru
СИТИЛАБ
Торгтехника, Комбинат
Овелон - велосипеды, самокаты, магазин...
Веломагазин
Водительский пр-д
Гидэкс-Запчасти JCB
0513408
0513410
N5
Экосмотр
Механика Урала,
Магазин инструмента
СантехЗона
Магазин сантехники
СТРОЙКА-АРЕНДА ЕКАТЕРИНБУРГ
Вагонка от Оддис (Пиломатериалы)
Газпромнефть
АВЕКО
Аврора, типография
Форм-Ас
Фабрика Кухни Столетти
АВЭЛ-Электробезопасность
0513412
0513414
N5
Финн Ойл
Магазин автохимии
ГРАФ КОПИР, полиграфический центр
Группа Компаний Текстайл
Магазин постельных принадлежностей
Е-КИТ
KUZOV96
Сантехма
Магазин сантех
0507347
BB
пер. Рижский
Velo
Ремонт велосипедов
Рижский пер.
РТИ Уральский

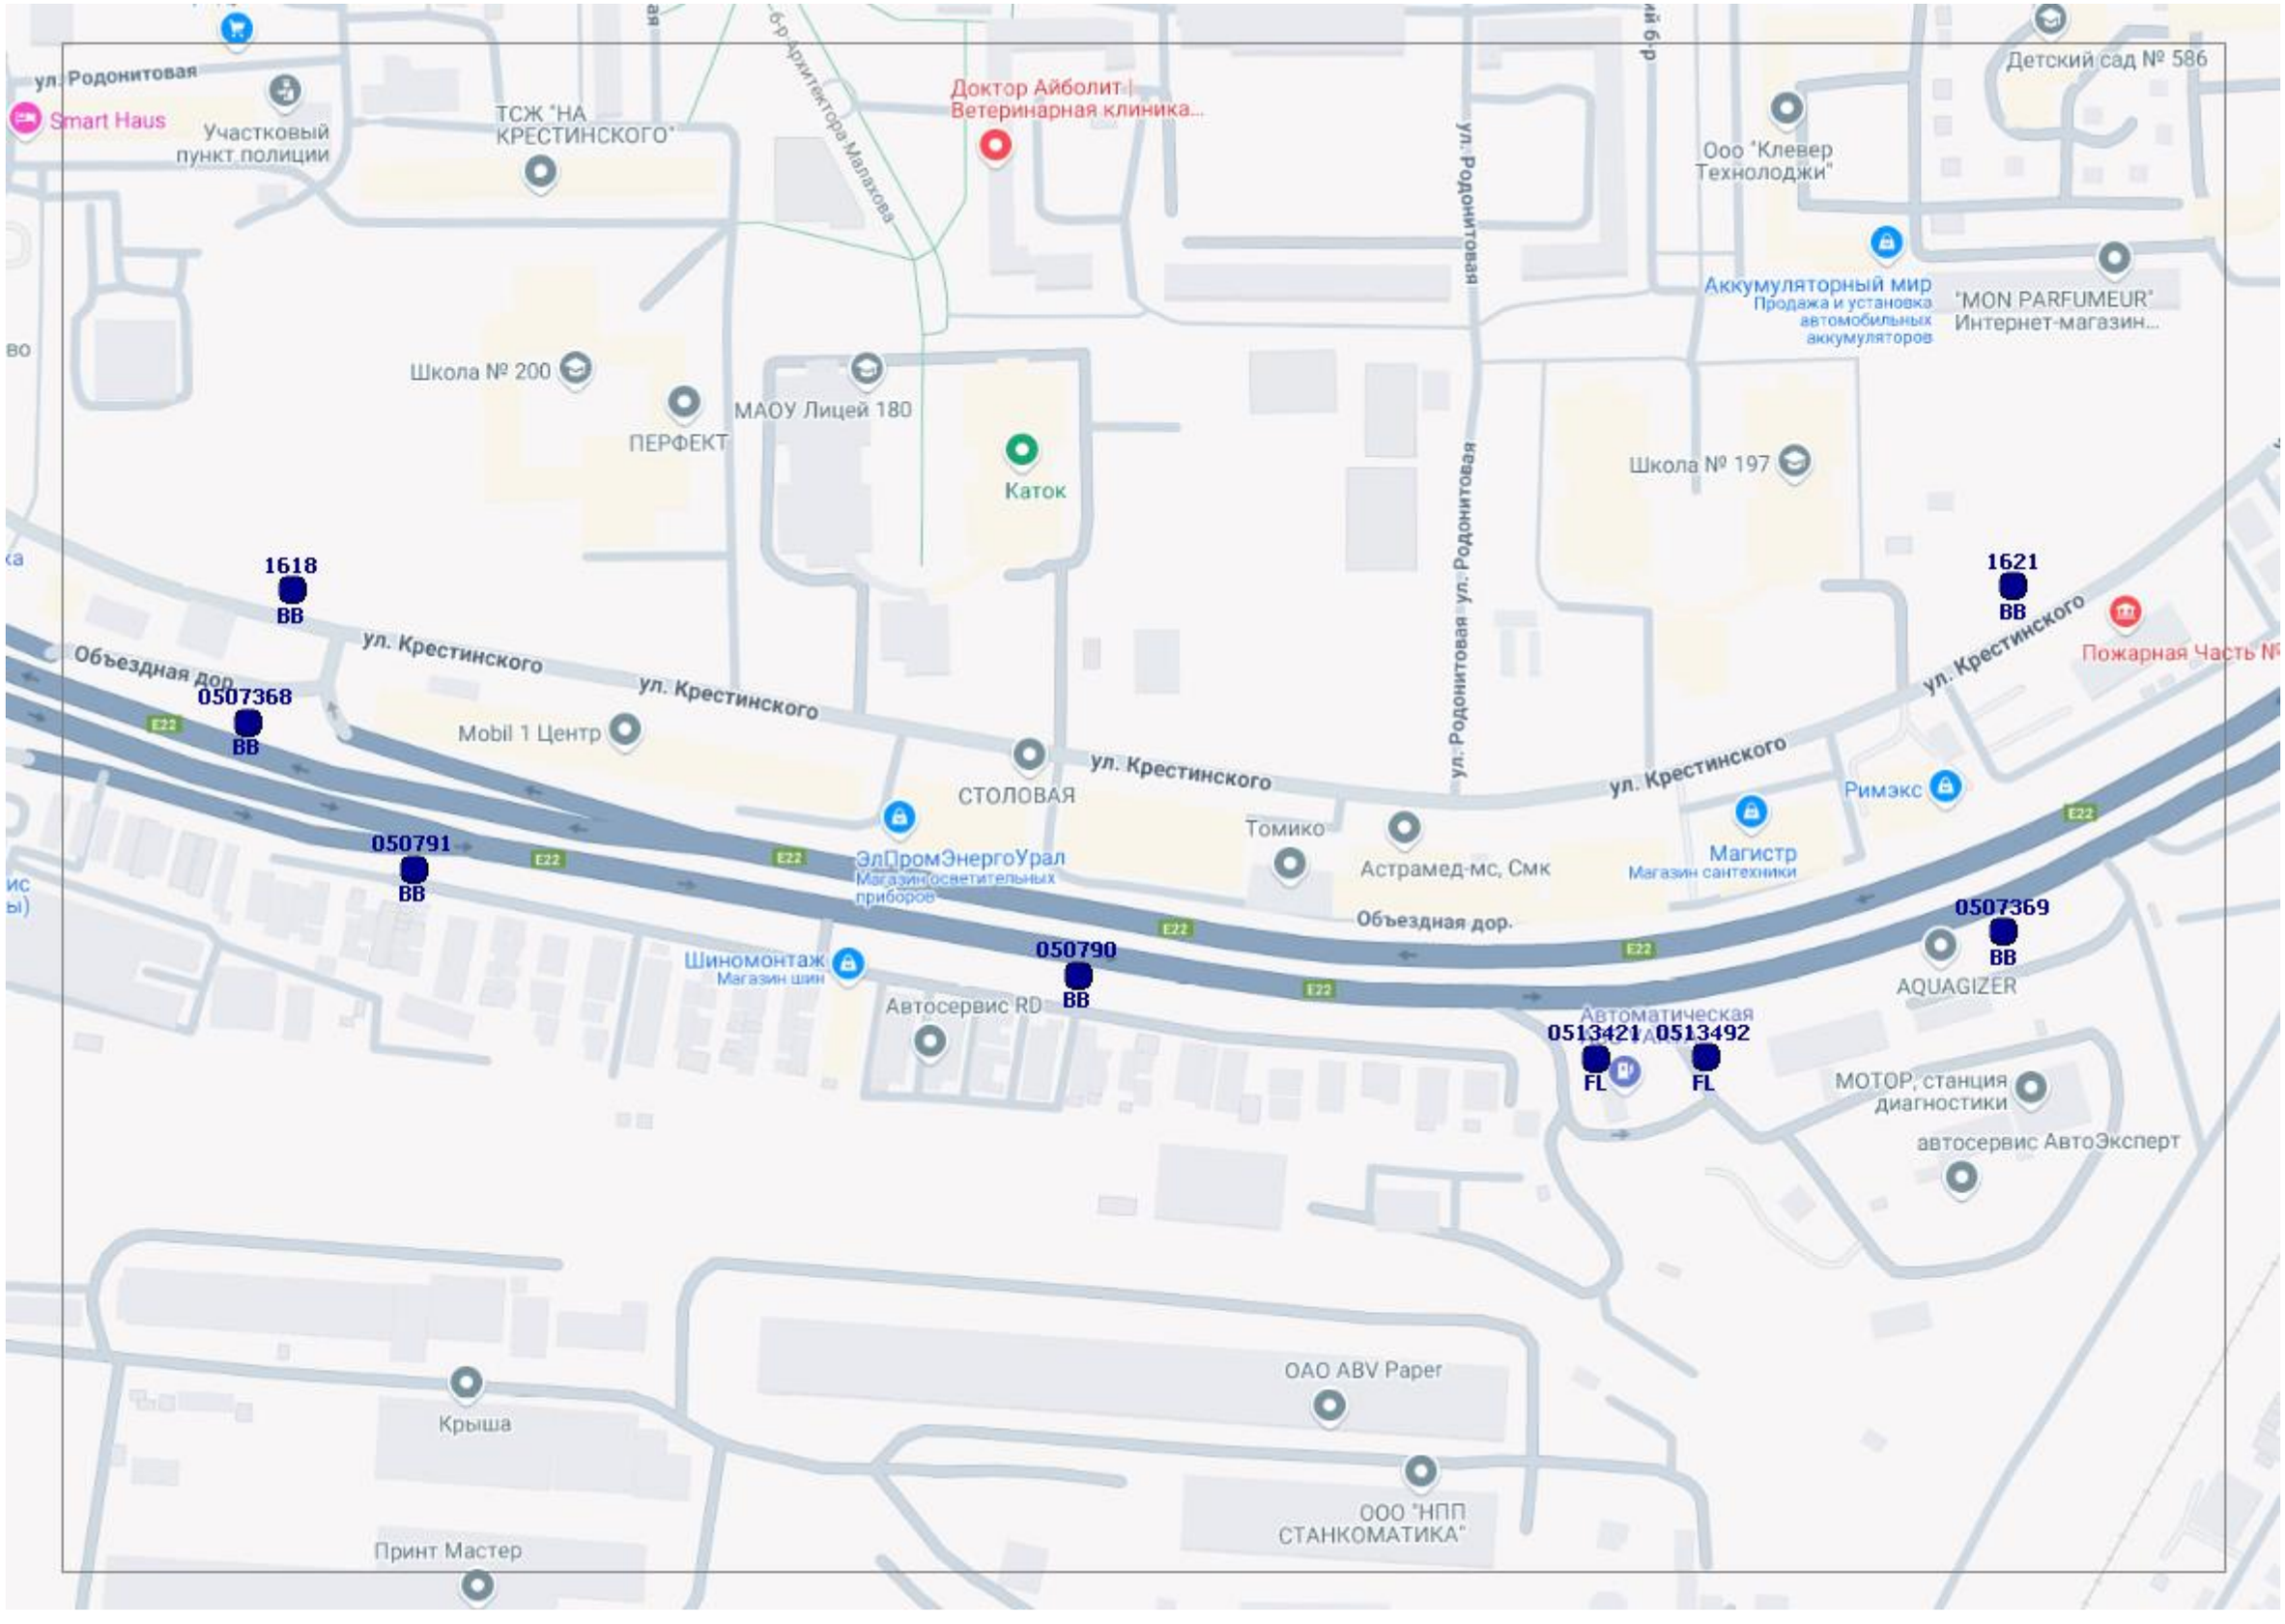
ул. Родонитовая
Smart Haus
Участковый пункт полиции
ТСЖ "НА КРЕСТИНСКОГО"
Доктор Айболит | Ветеринарная клиника...
ул. Архитектора Малахова
ул. Родонитовая
Детский сад № 586
Ооо "Клевер Технолоджи"
Аккумуляторный мир
Продажа и установка автомобильных аккумуляторов
"MON PARFUMEUR"
Интернет-магазин...
Школа № 200
ПЕРФЕКТ
МАОУ Лицей 180
Каток
Школа № 197
1618
BB
1621
BB
Объездная дор.
0507368
BB
ул. Крестинского
ул. Крестинского
Пожарная Часть №
Mobil 1 Центр
СТОЛОВАЯ
ул. Крестинского
ул. Крестинского
Римэкс
Магистр
Магазин сантехники
Томико
Астрамед-мс, Смк
ЭлПромЭнергоУрал
050791
BB
Объездная дор.
0507369
BB
AQUAGIZER
Шиномонтаж
Магазин шин
050790
BB
Автосервис RD
Автоматическая
0513421
FL
0513492
FL
МОТОР, станция диагностики
автосервис АвтоЭксперт
ОАО ABV Paper
Крыша
ООО "НПП СТАНКОМАТИКА"
Принт Мастер

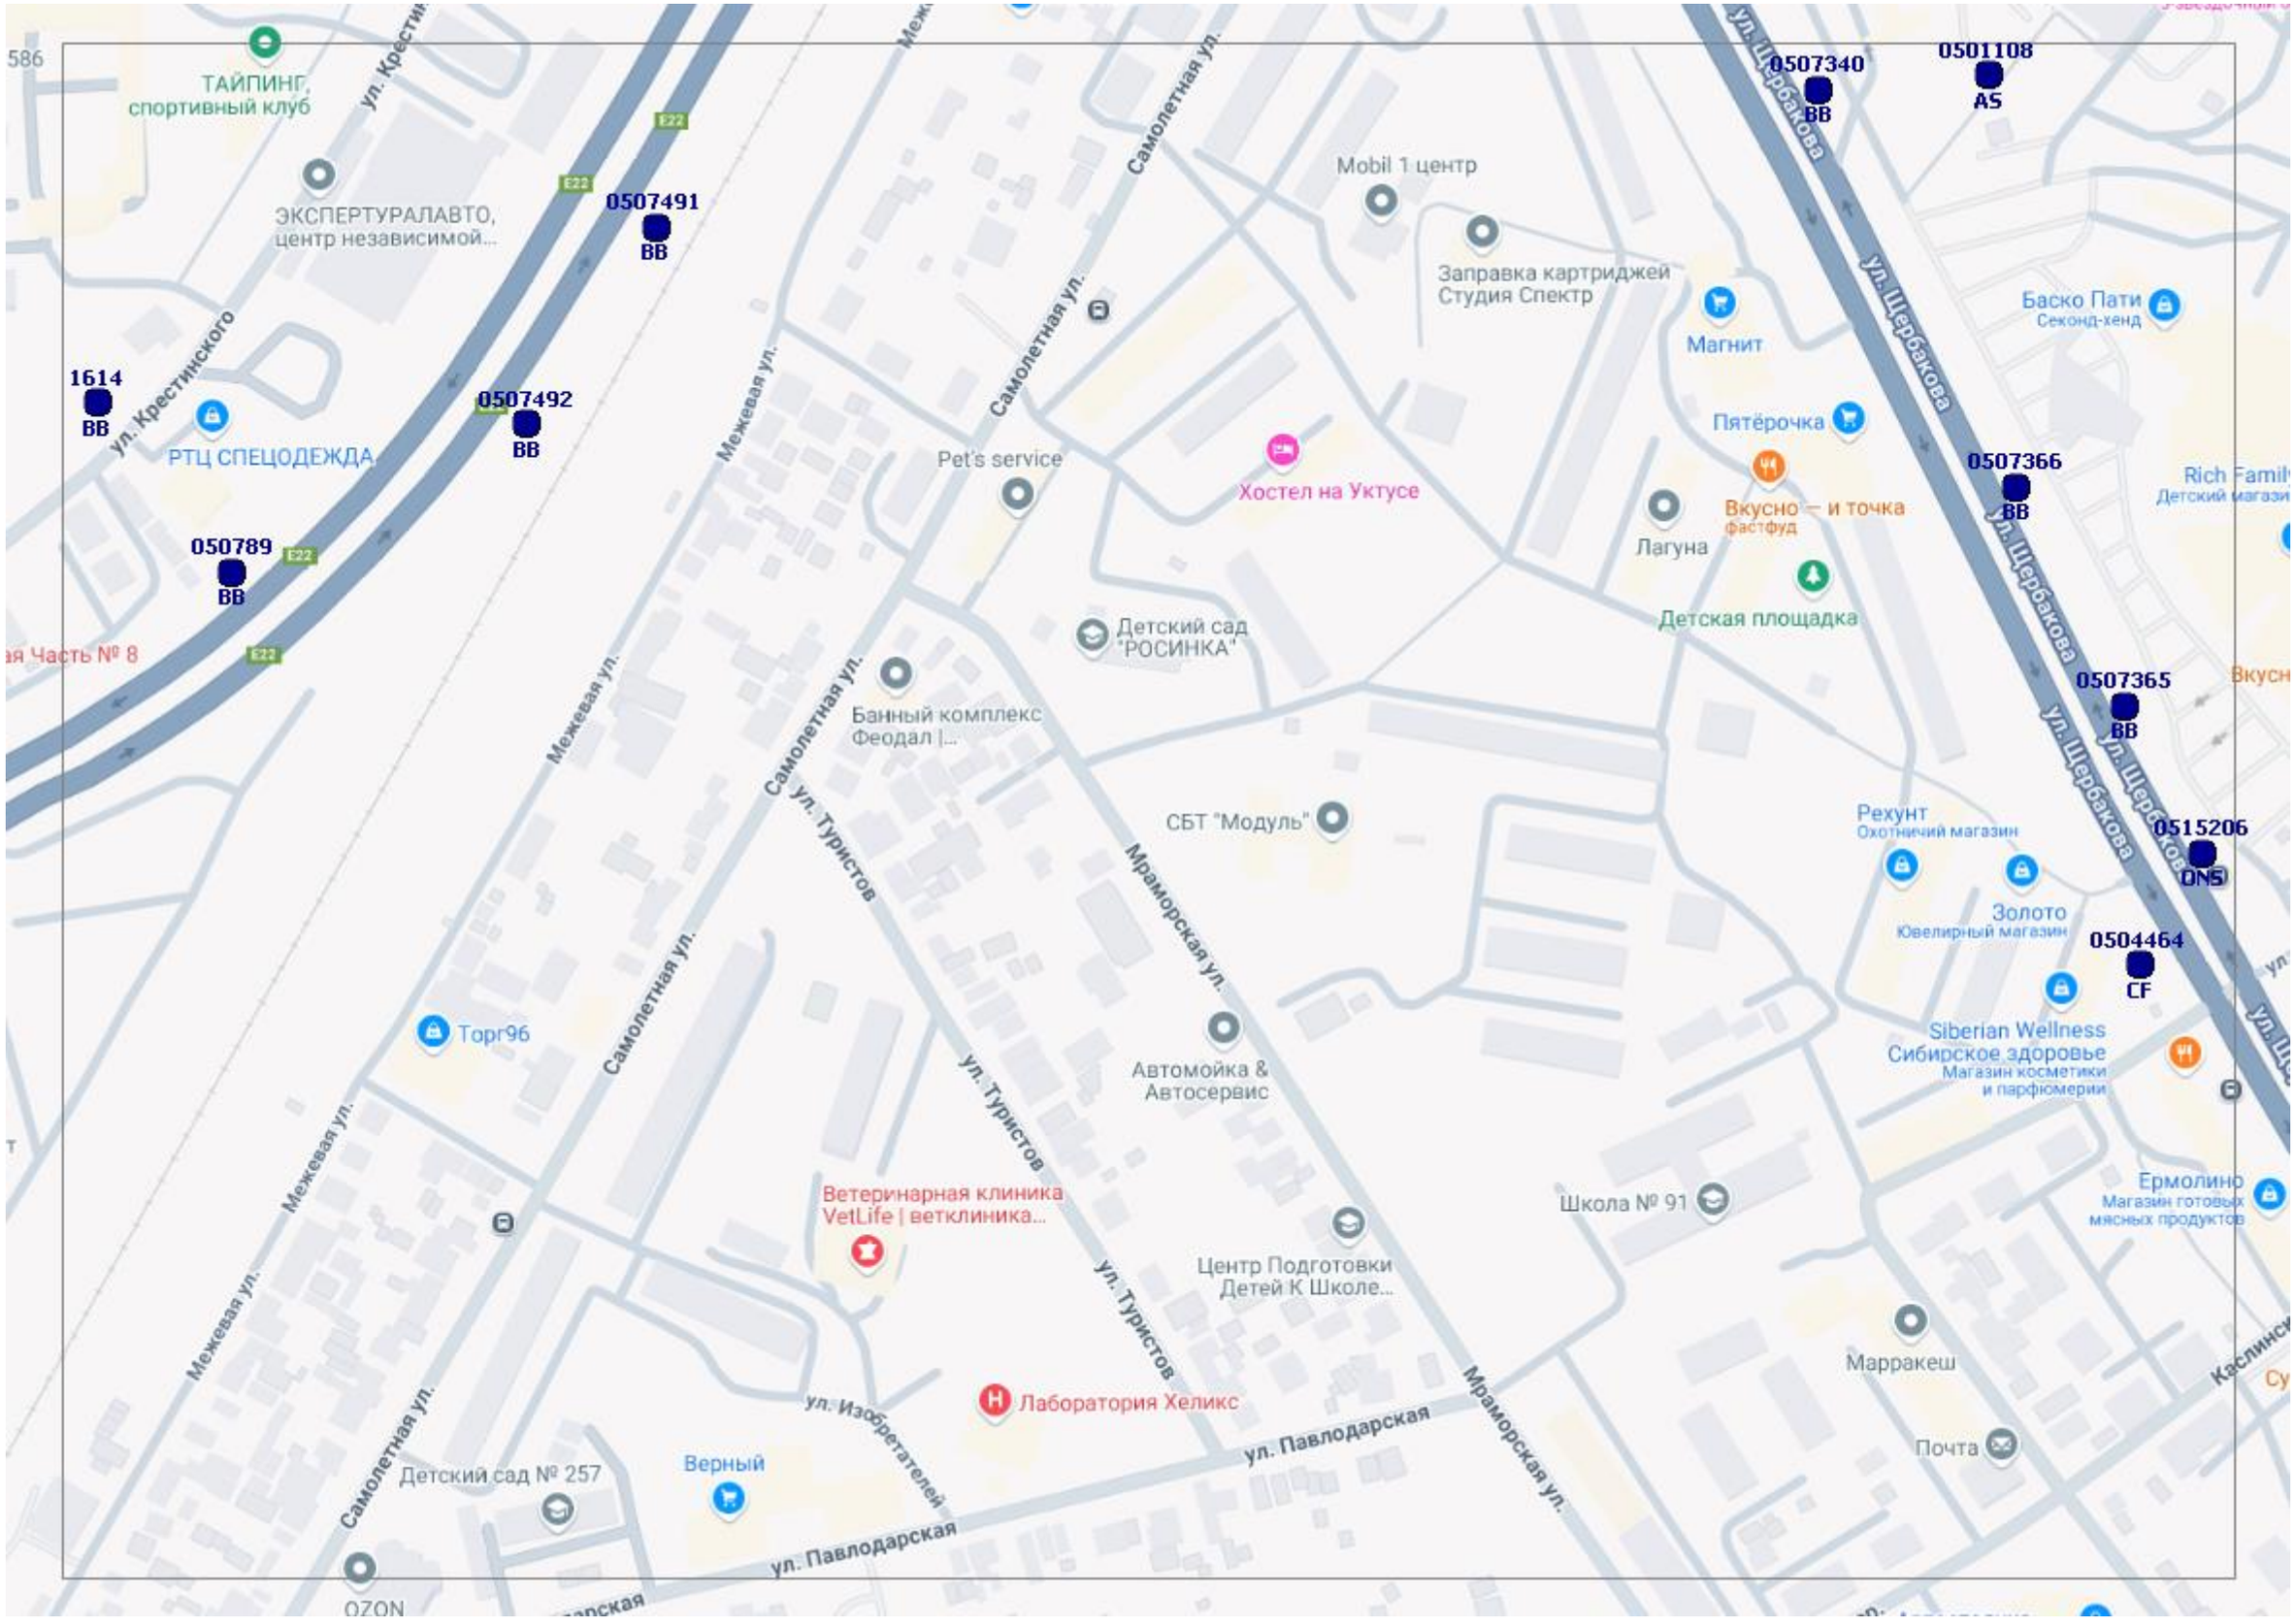
ТАЙПИНГ, спортивный клуб
ЭКСПЕРТУРАЛАВТО, центр независимой...
0507491
BB
1614
BB
ул. Крестинского
РТЦ СПЕЦОДЕЖДА
0507492
BB
050789
BB
Межевая ул.
Самолетная ул.
Pet's service
Хостел на Уктусе
Mobil 1 центр
Заправка картриджей Студия Спектр
Магнит
0507340
BB
0501108
AS
ул. Щербакова
Баско Пати
Секонд-хенд
Пятёрочка
0507366
BB
Вкусно — и точка
фастфуд
Лагуна
Детская площадка
Rich Family
Детский магазин
Детский сад "РОСИНКА"
Банный комплекс Феодал |...
0507365
BB
СБТ "Модуль"
Рехунт
Охотничий магазин
0515206
DNS
Золото
Ювелирный магазин
0504464
CF
Siberian Wellness
Сибирское здоровье
Магазин косметики и парфюмерии
Мраморская ул.
ул. Туристов
Торг96
Автомойка & Автосервис
Ветеринарная клиника VetLife | ветклиника...
Центр Подготовки Детей К Школе...
Школа № 91
Ермолино
Магазин готовых мясных продуктов
Марракеш
Почта
Лаборатория Хеликс
ул. Изобретателей
ул. Павлодарская
Детский сад № 257
Верный
OZON

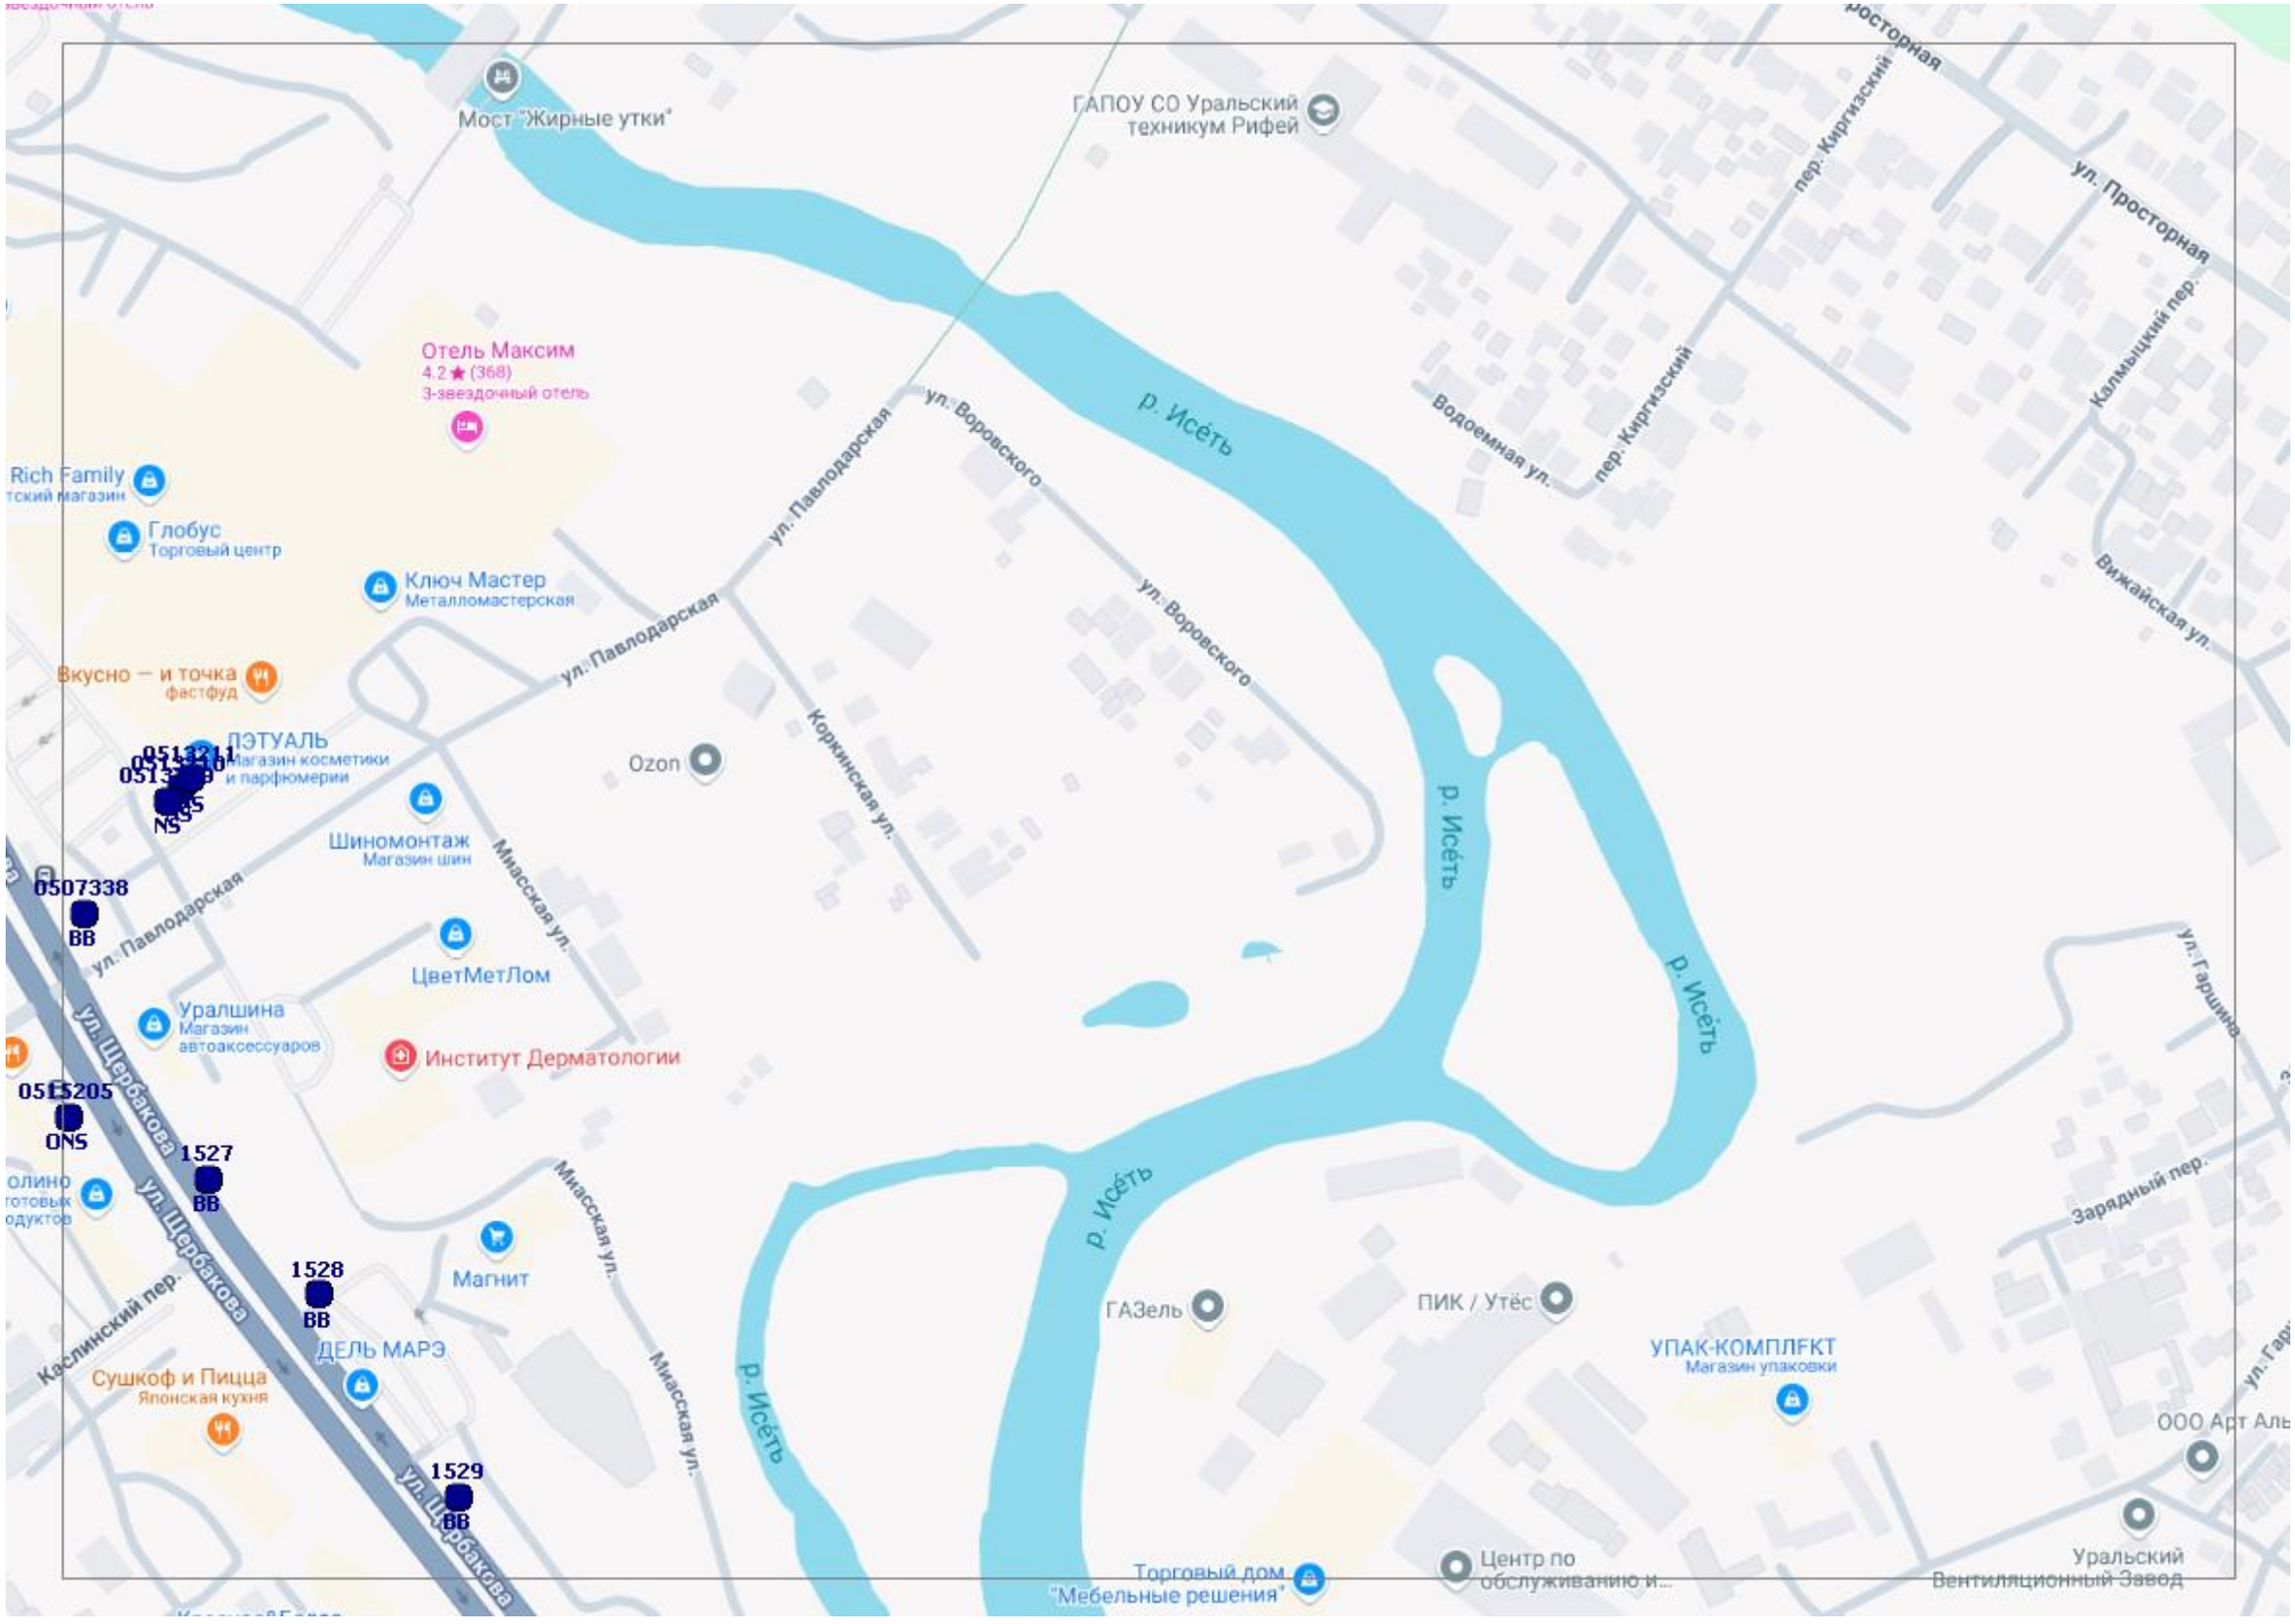
Мост "Жирные утки"
ГАПОУ СО Уральский техникум Рифей
Отель Максим
4.2 ★ (368)
3-звездочный отель
Rich Family
Глобус
Торговый центр
Ключ Мастер
Металломастерская
Вкусно — и точка
фастфуд
ЛЭТУАЛЬ
Магазин косметики и парфюмерии
Ozon
Шиномонтаж
Магазин шин
ЦветМетЛом
Уралшина
Магазин автоаксессуаров
Институт Дерматологии
Магнит
ДЕЛЬ МАРЭ
Сушкоф и Пицца
Японская кухня
ГАЗель
ПИК / Утёс
УПАК-КОМПЛЕКТ
Магазин упаковки
Торговый дом "Мебельные решения"
Центр по обслуживанию и...
Уральский Вентиляционный Завод
р. Исеть
ул. Павлодарская
ул. Воровского
Коркинская ул.
Миасская ул.
Водоемная ул.
пер. Киргизский
ул. Просторная
Калмыцкий пер.
Вижайская ул.
ул. Щербакова
Каслинский пер.
Зарядный пер.
ул. Гаршина
0507338
BB
0515205
ONS
1527
BB
1528
BB
1529
BB

080605
СВ
080617
СВ
0506157
СВ
АГЗС Ggroup
ш. Кольцовский тракт
Луганская ул.
Минимаркет
Газпромнефть
ул. Академика Павлова
ул. Простораная
Шатровая ул.
ул. Дунайская
Алмазная ул.
Спасай Авто
Golden Horse
ул. Яблоневая
ул. Дарвина
ООО УКТУС-ЛС
Аист Отель Екатеринбург
4.4★(218)
3-звездочный отель
Рококо
ИП Алиев Г. Д
Строительный магазин
ул. Демьяна Бедного
Сергинский пер.
Продукты
ул. Молодогвардейцев
Азербайджанская кухня
Алтайская ул.
Аура
Детский сад "Бережок"
ЦветМетЛом
ул. Гаршина
ул. Панфиловцев
ул. Рощинская
Пансионат "Васильки"
Муратовский

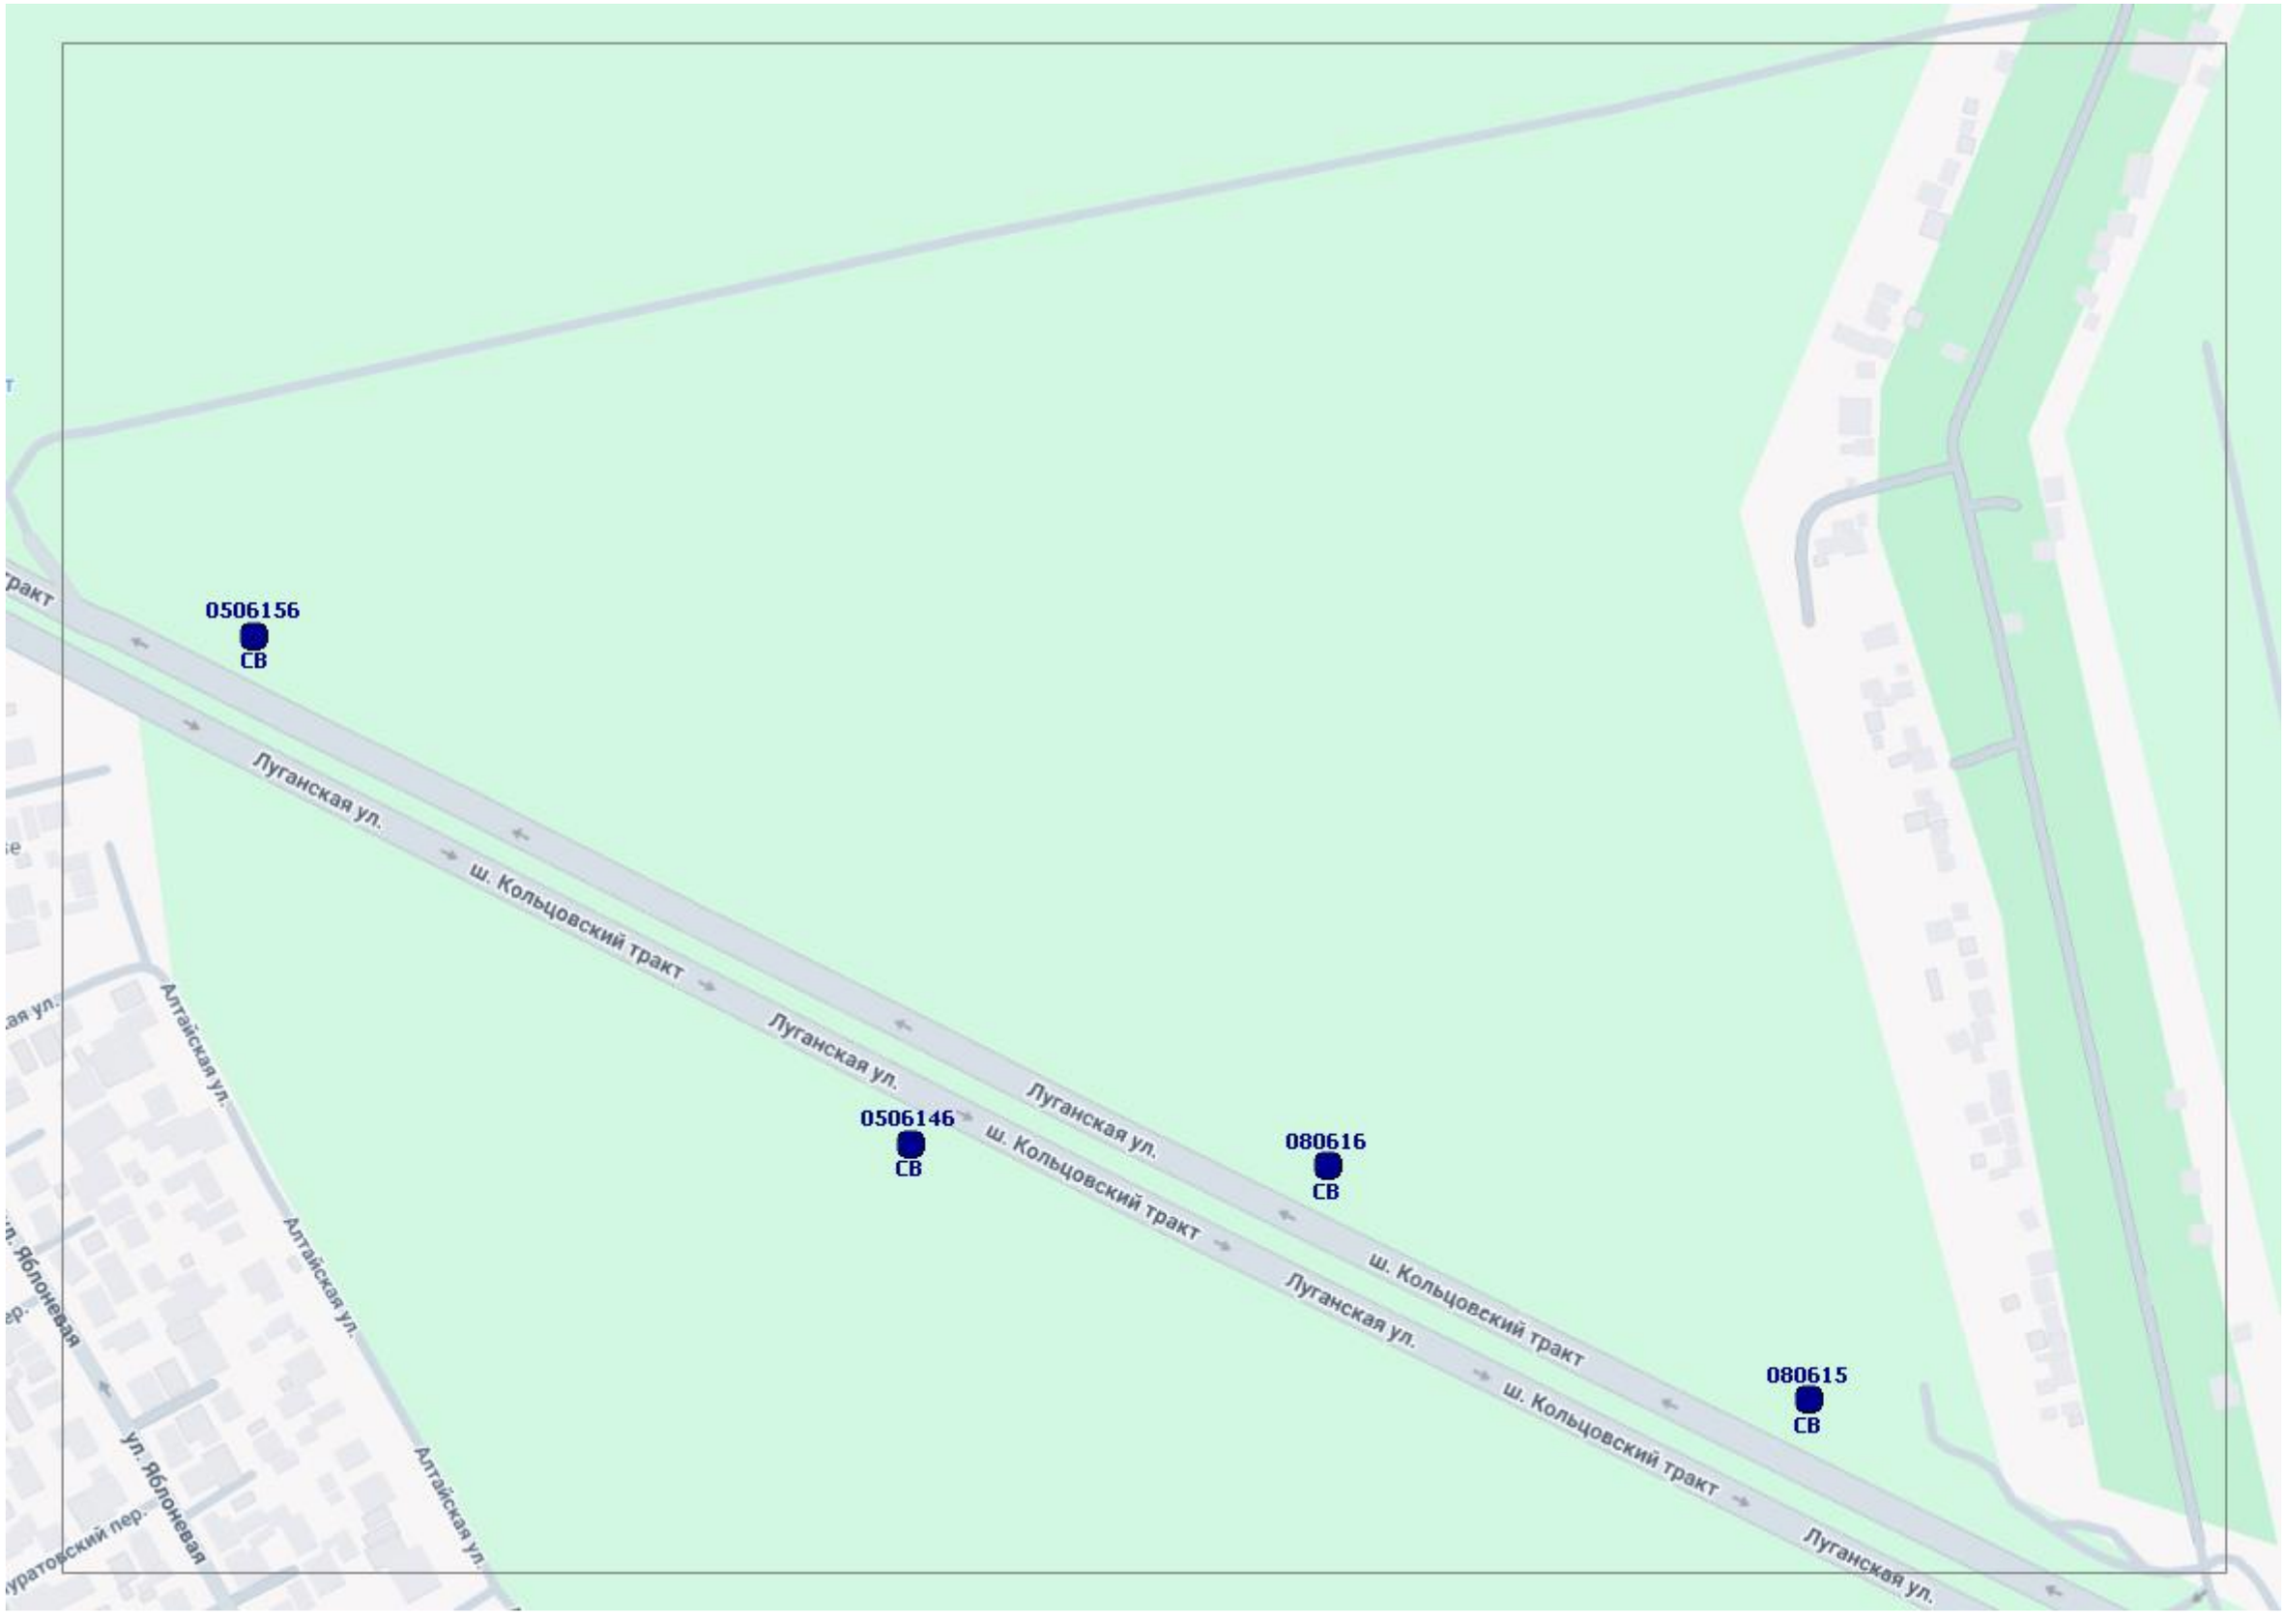
0506156
СВ
0506146
СВ
080616
СВ
080615
СВ
ш. Кольцовский тракт
Луганская ул.
Алтайская ул.
ул. Яблоневая
Куратовский пер.

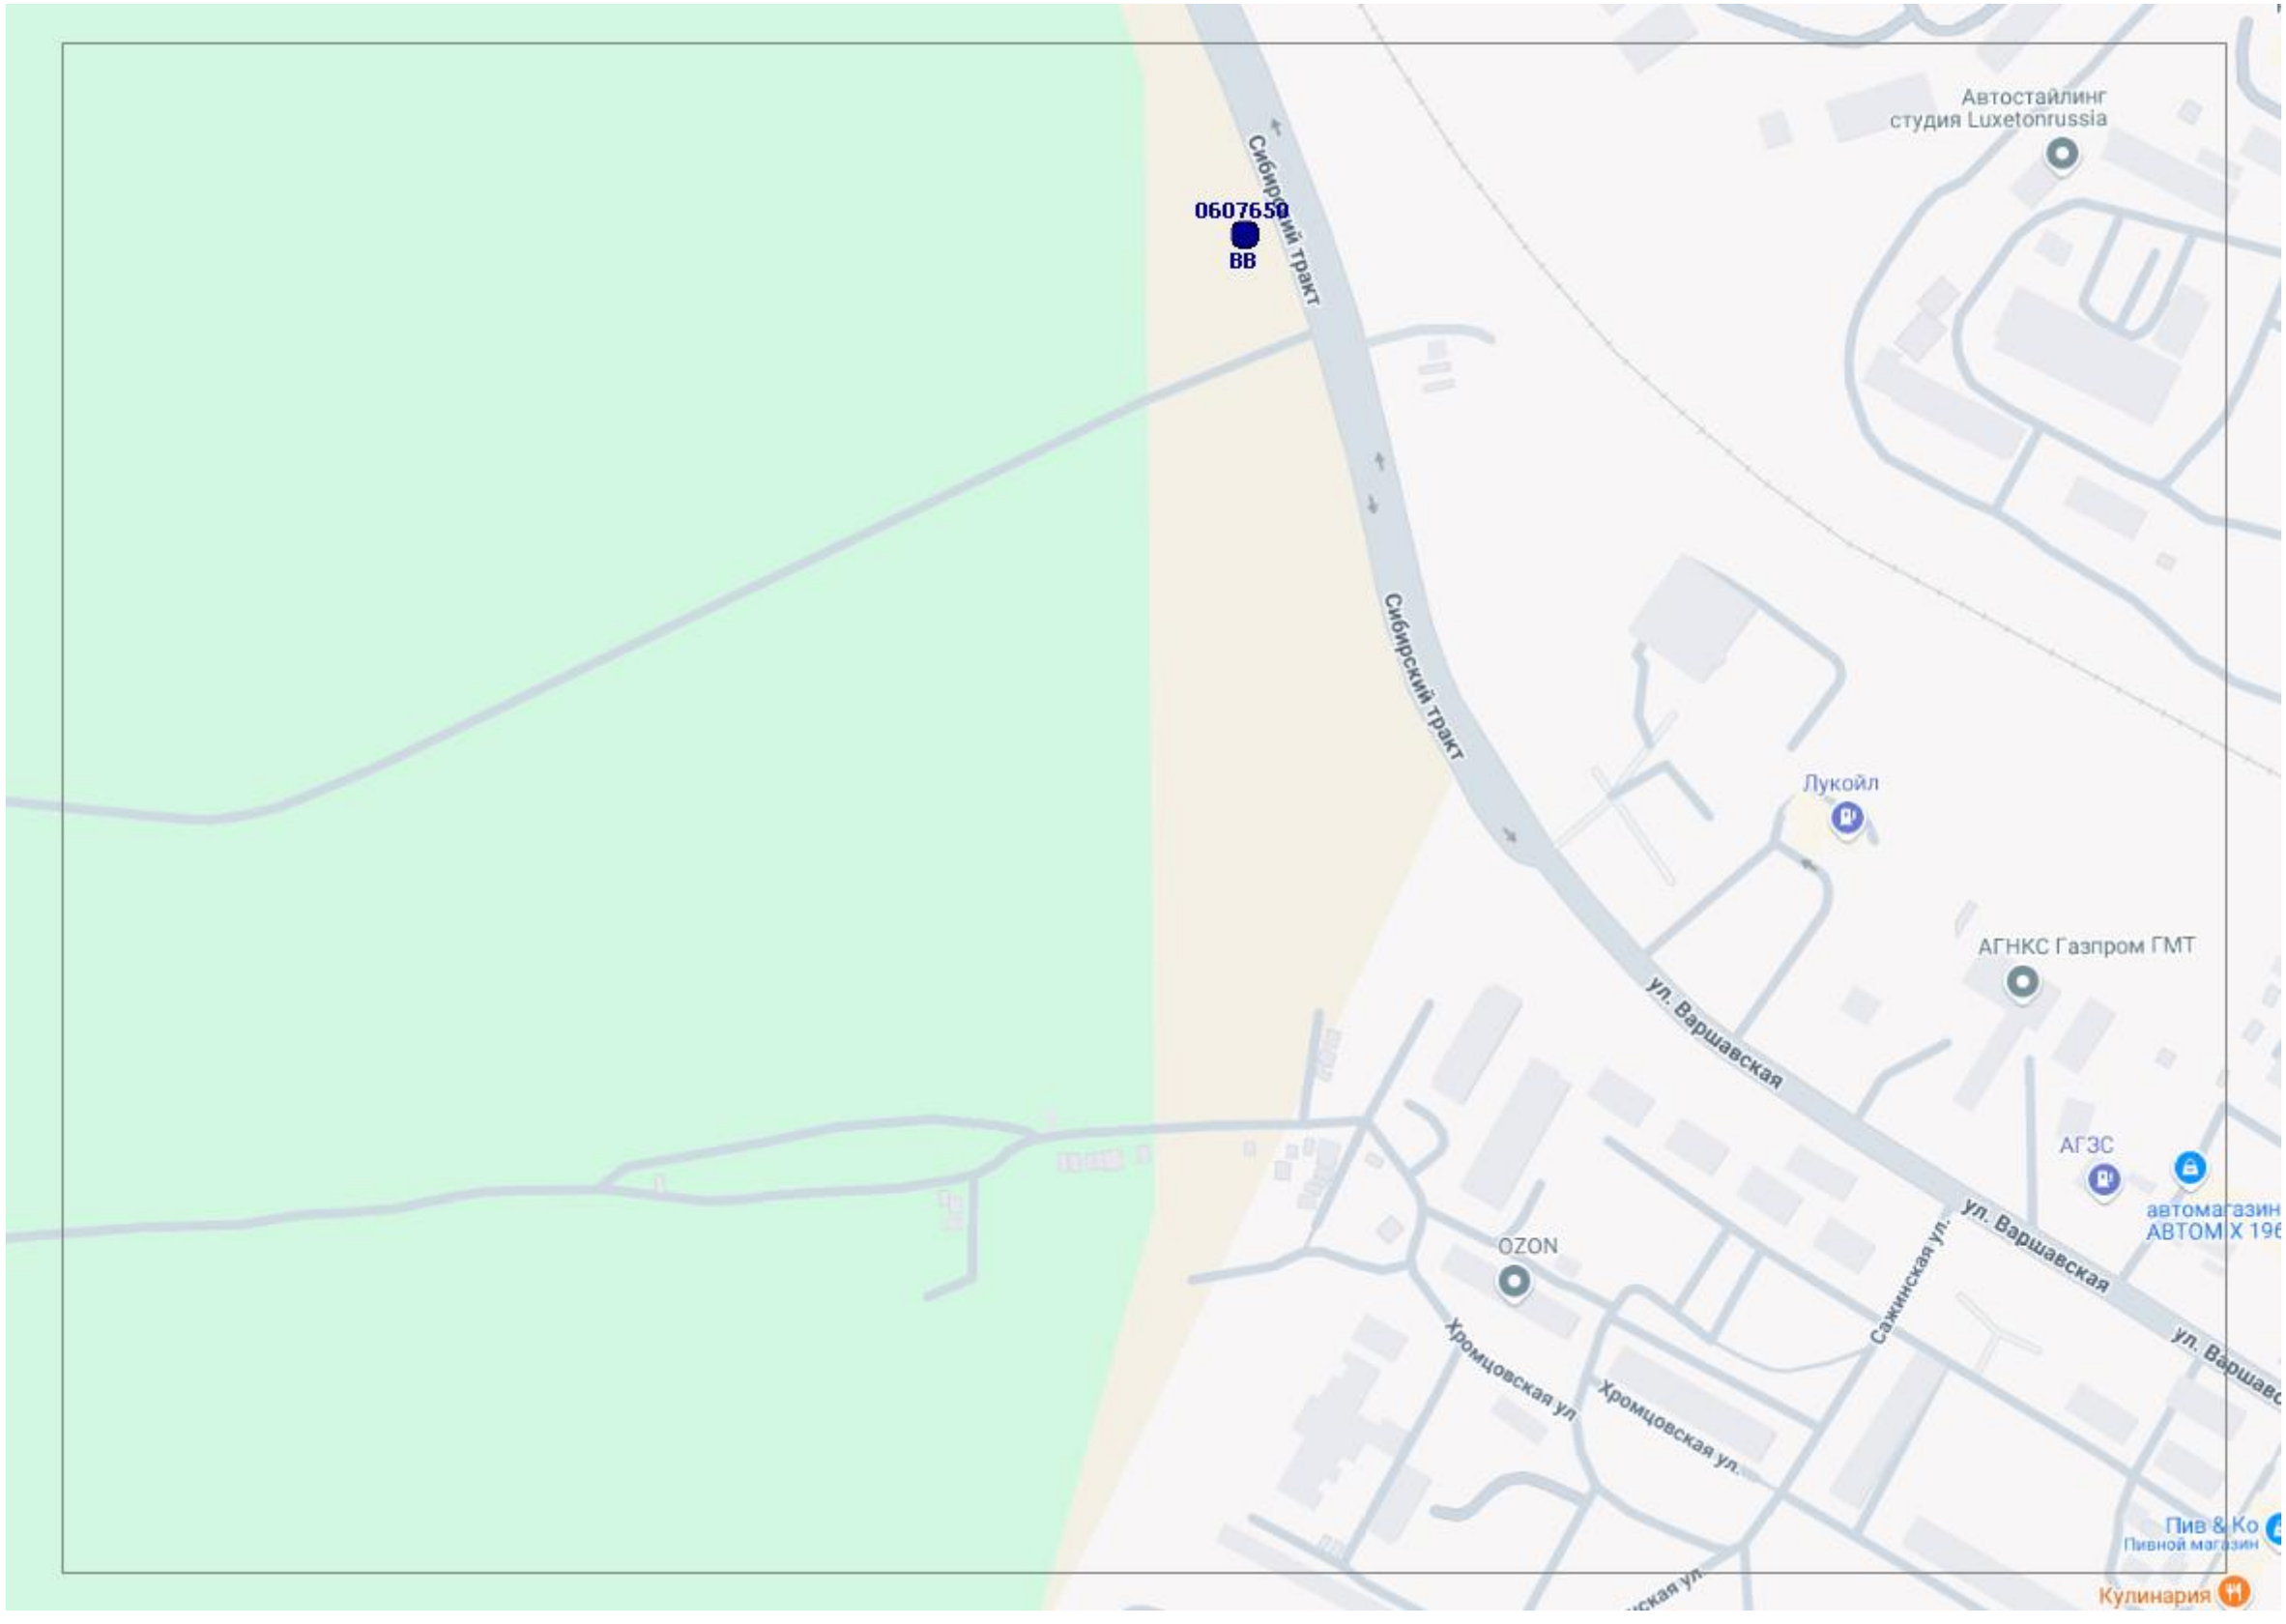
0607650
ВВ
Сибирский тракт
Сибирский тракт
Автостайлинг
студия Luxetonrussia
Лукойл
АГНКС Газпром ГМТ
ул. Варшавская
АГЗС
автомагазин
АВТОМ Х 196
ул. Варшавская
Сажинская ул.
ул. Варшавс
OZON
Хромцовская ул
Хромцовская ул
Пив & Ко
Пивной магазин
Кулинария

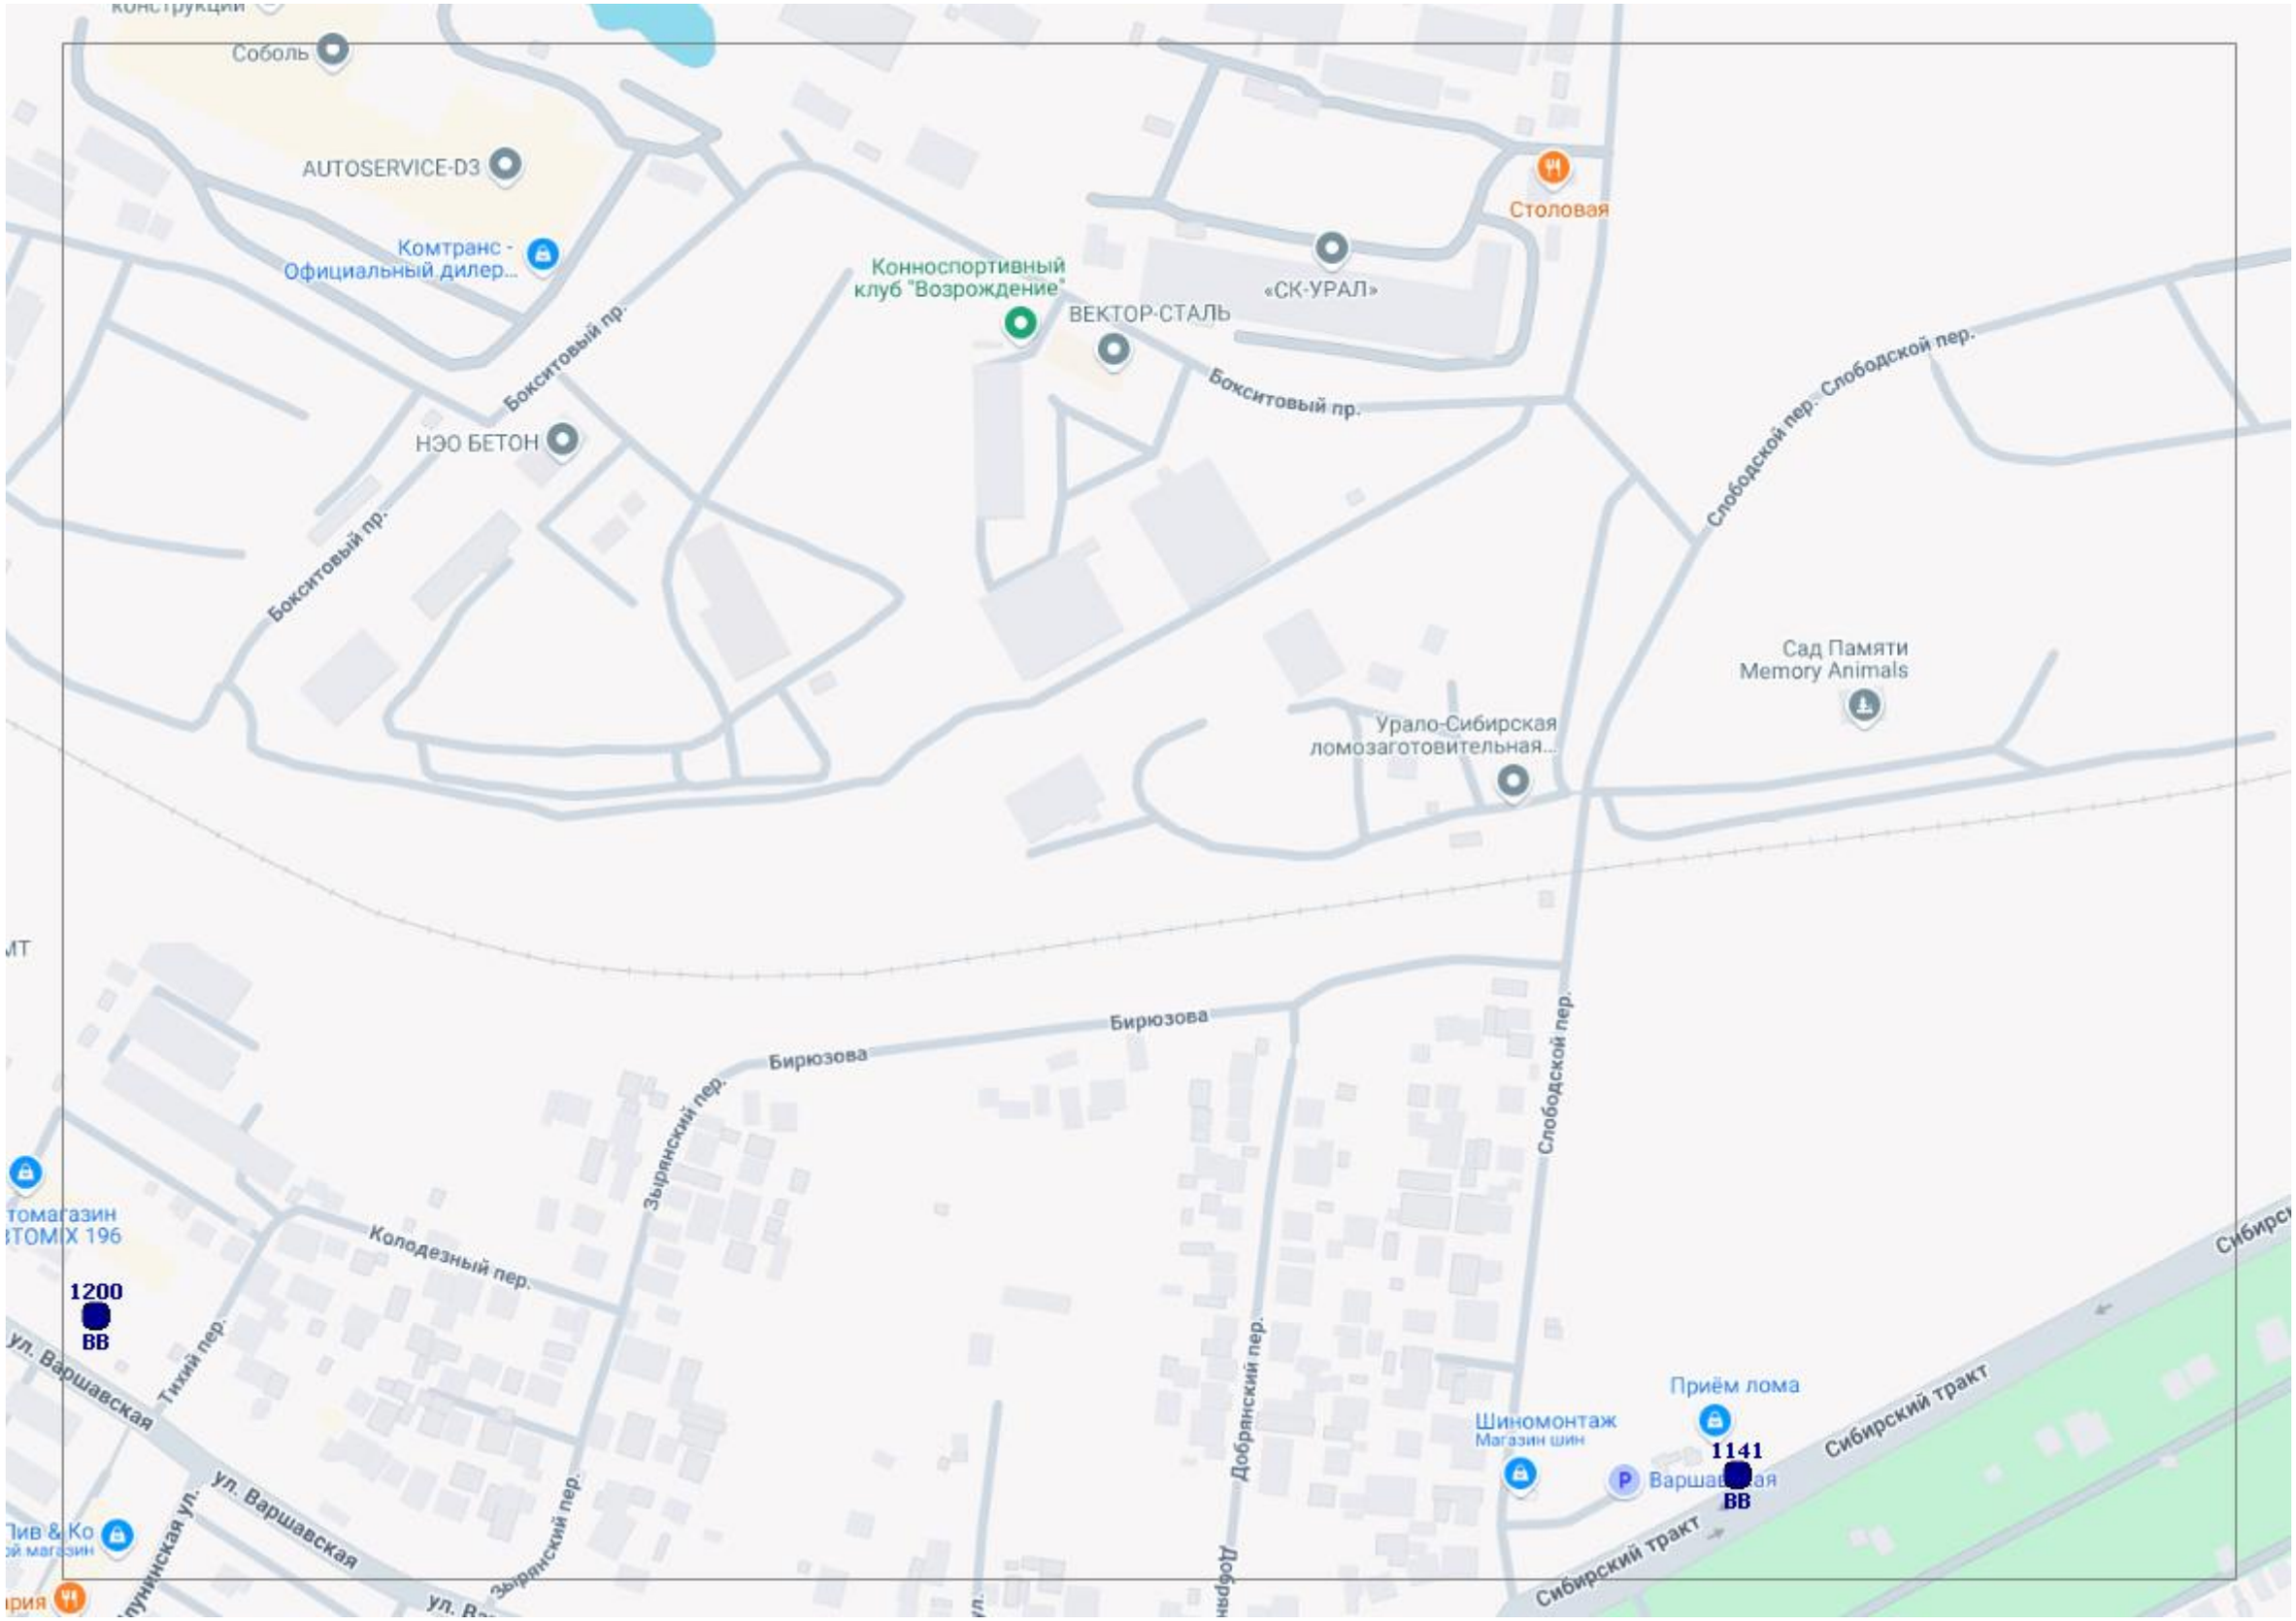
Соболь
AUTOSERVICE-D3
Комтранс - Официальный дилер...
НЭО БЕТОН
Бокситовый пр.
Конноспортивный клуб "Возрождение"
ВЕКТОР-СТАЛЬ
«СК-УРАЛ»
Столовая
Слободской пер.
Сад Памяти Memory Animals
Урало-Сибирская ломозаготовительная...
Бирюзова
Зырянский пер.
Колодезный пер.
Тихий пер.
ул. Варшавская
Добрянский пер.
Шиномонтаж
Магазин шин
Приём лома
Сибирский тракт
1200
ВВ
1141
ВВ

090721
ВВ
0907144
ВВ
0907142
ВВ
0907141
ВВ
ЕКАД
ЕКАД
ЕКАД
ЕКАД
р. Исток
р. Исток
р. Исток
оз. Малый Исток
р. Исток
ПроРез
Опытная
Опытная
Вековая ул.
Закатный пер.
Туманный пер.
Ледниковая

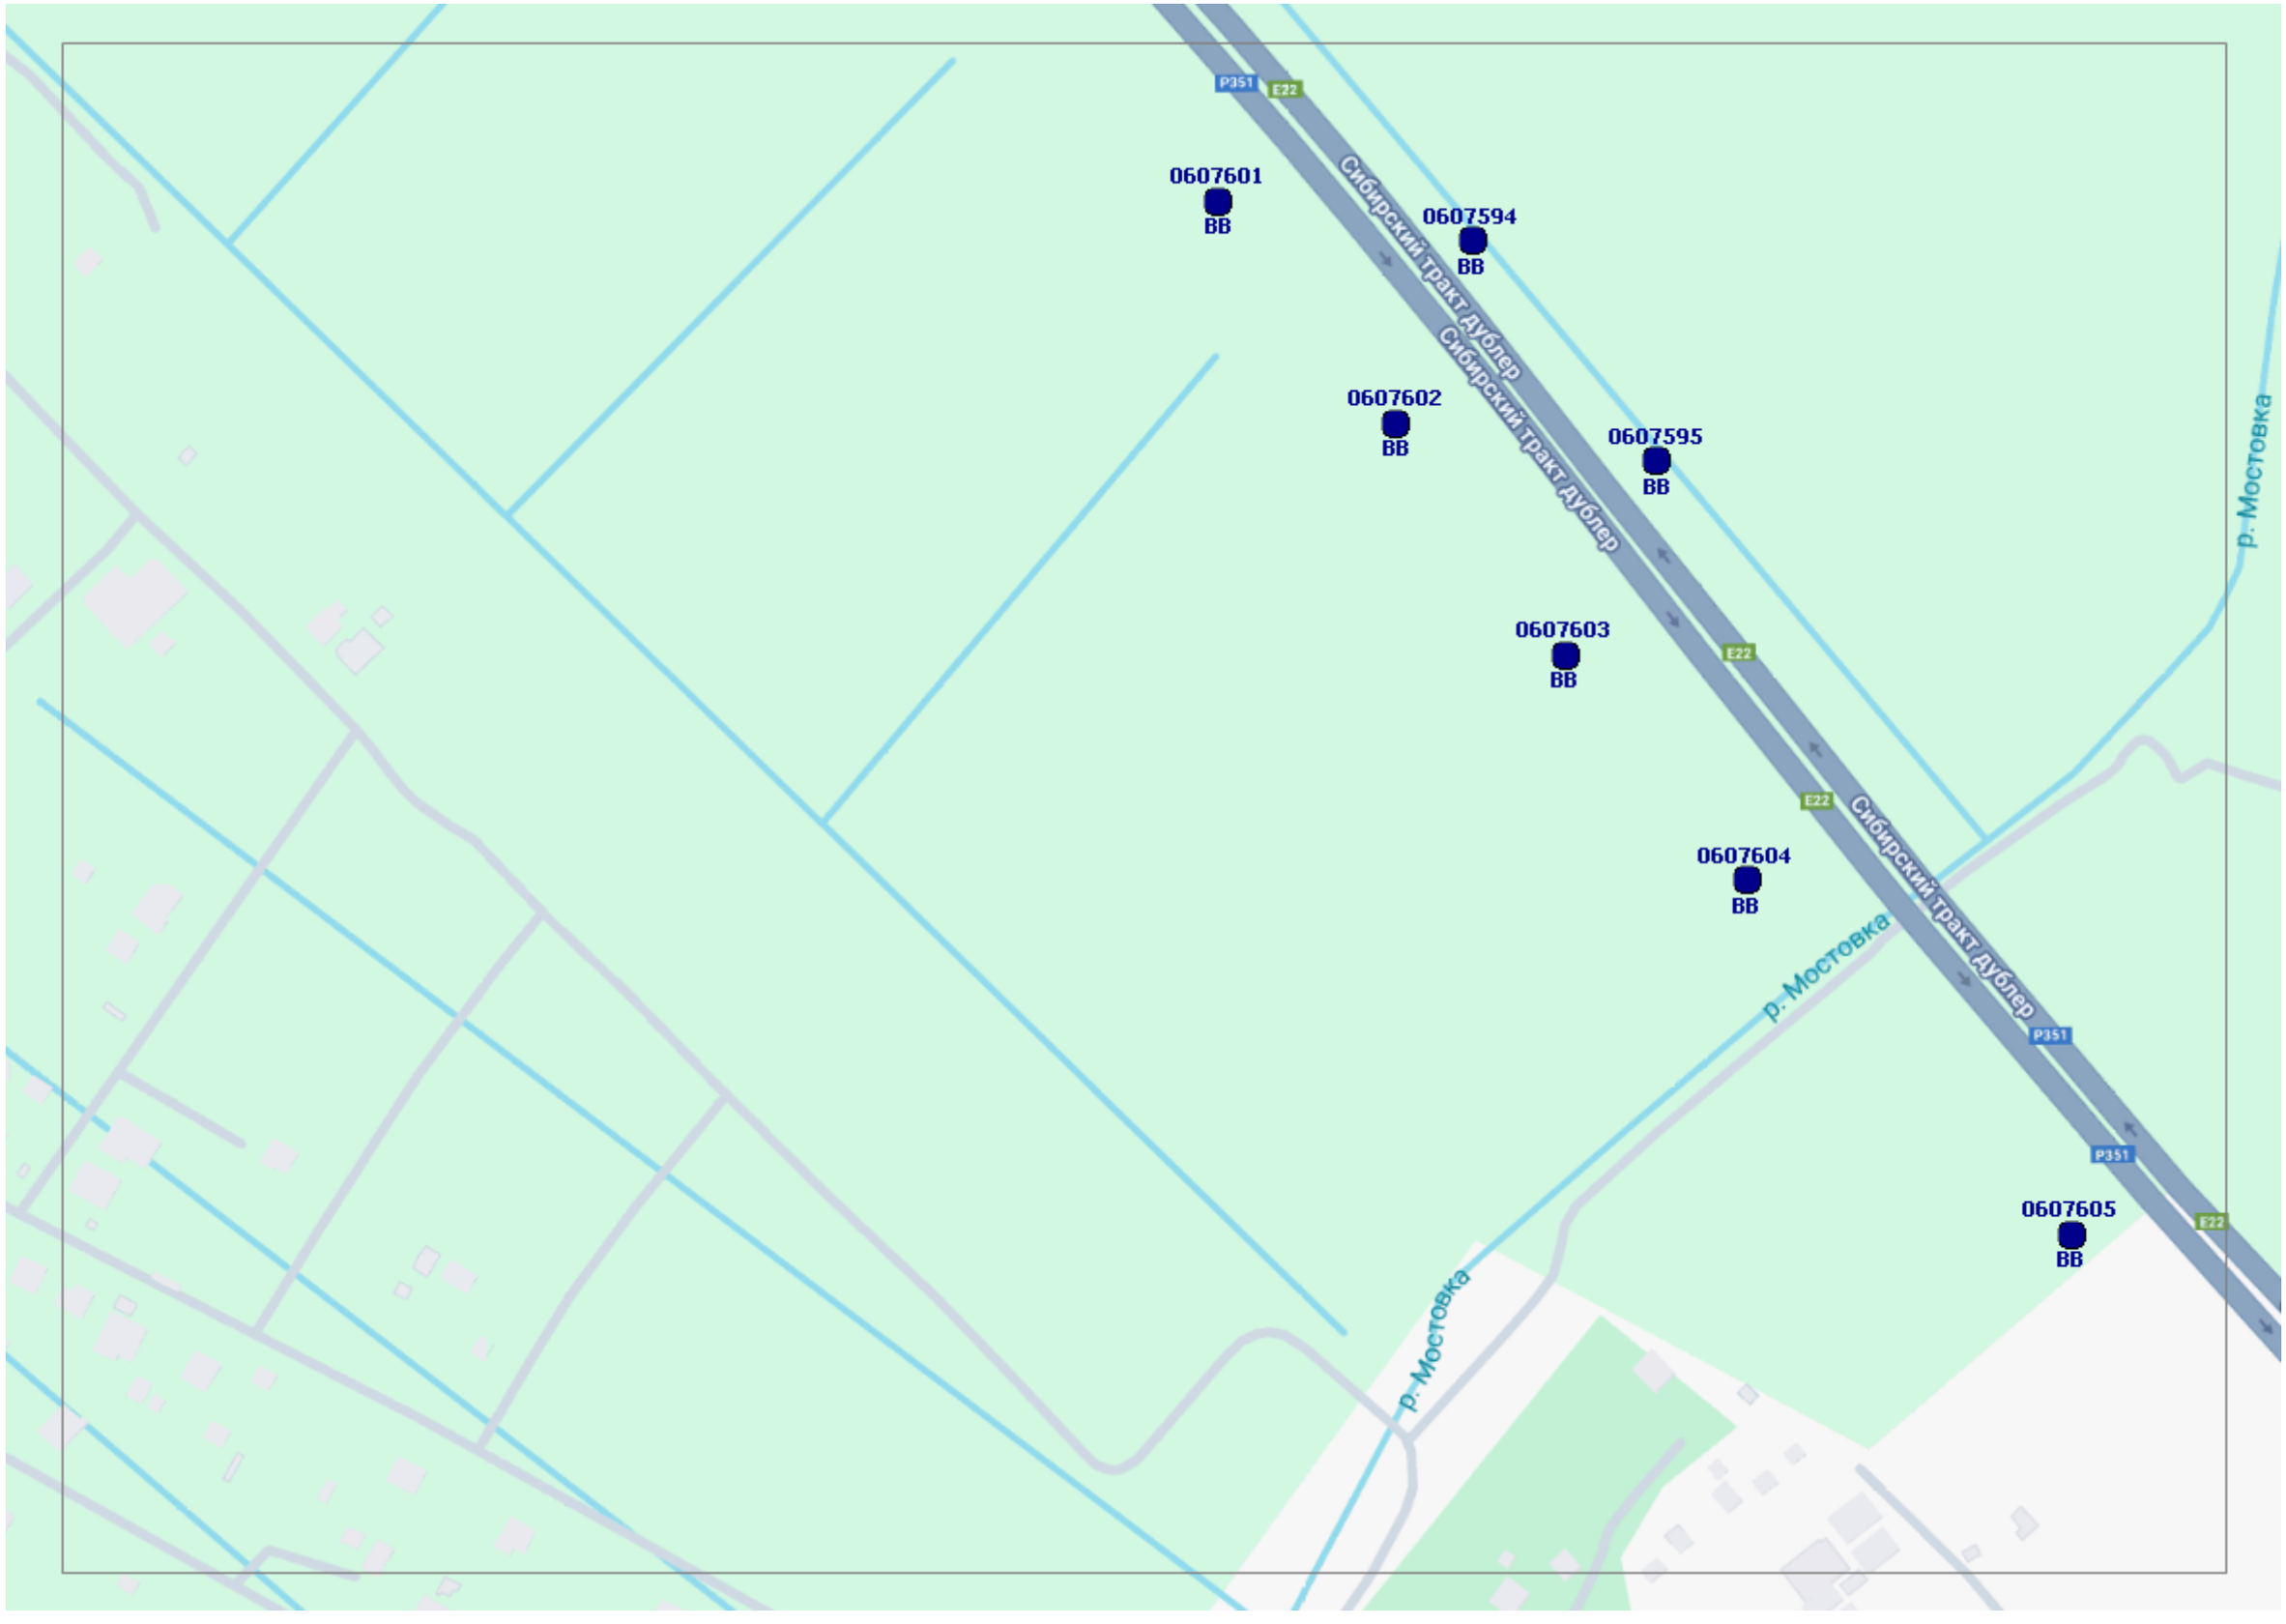
0607601
ВВ
0607594
ВВ
0607602
ВВ
0607595
ВВ
0607603
ВВ
0607604
ВВ
0607605
ВВ
Сибирский тракт дублер
Сибирский тракт дублер
Сибирский тракт дублер
Сибирский тракт дублер
р. Мостовка
р. Мостовка
р. Мостовка
Р351
Е22
Е22
Е22
Р351
Р351
Е22

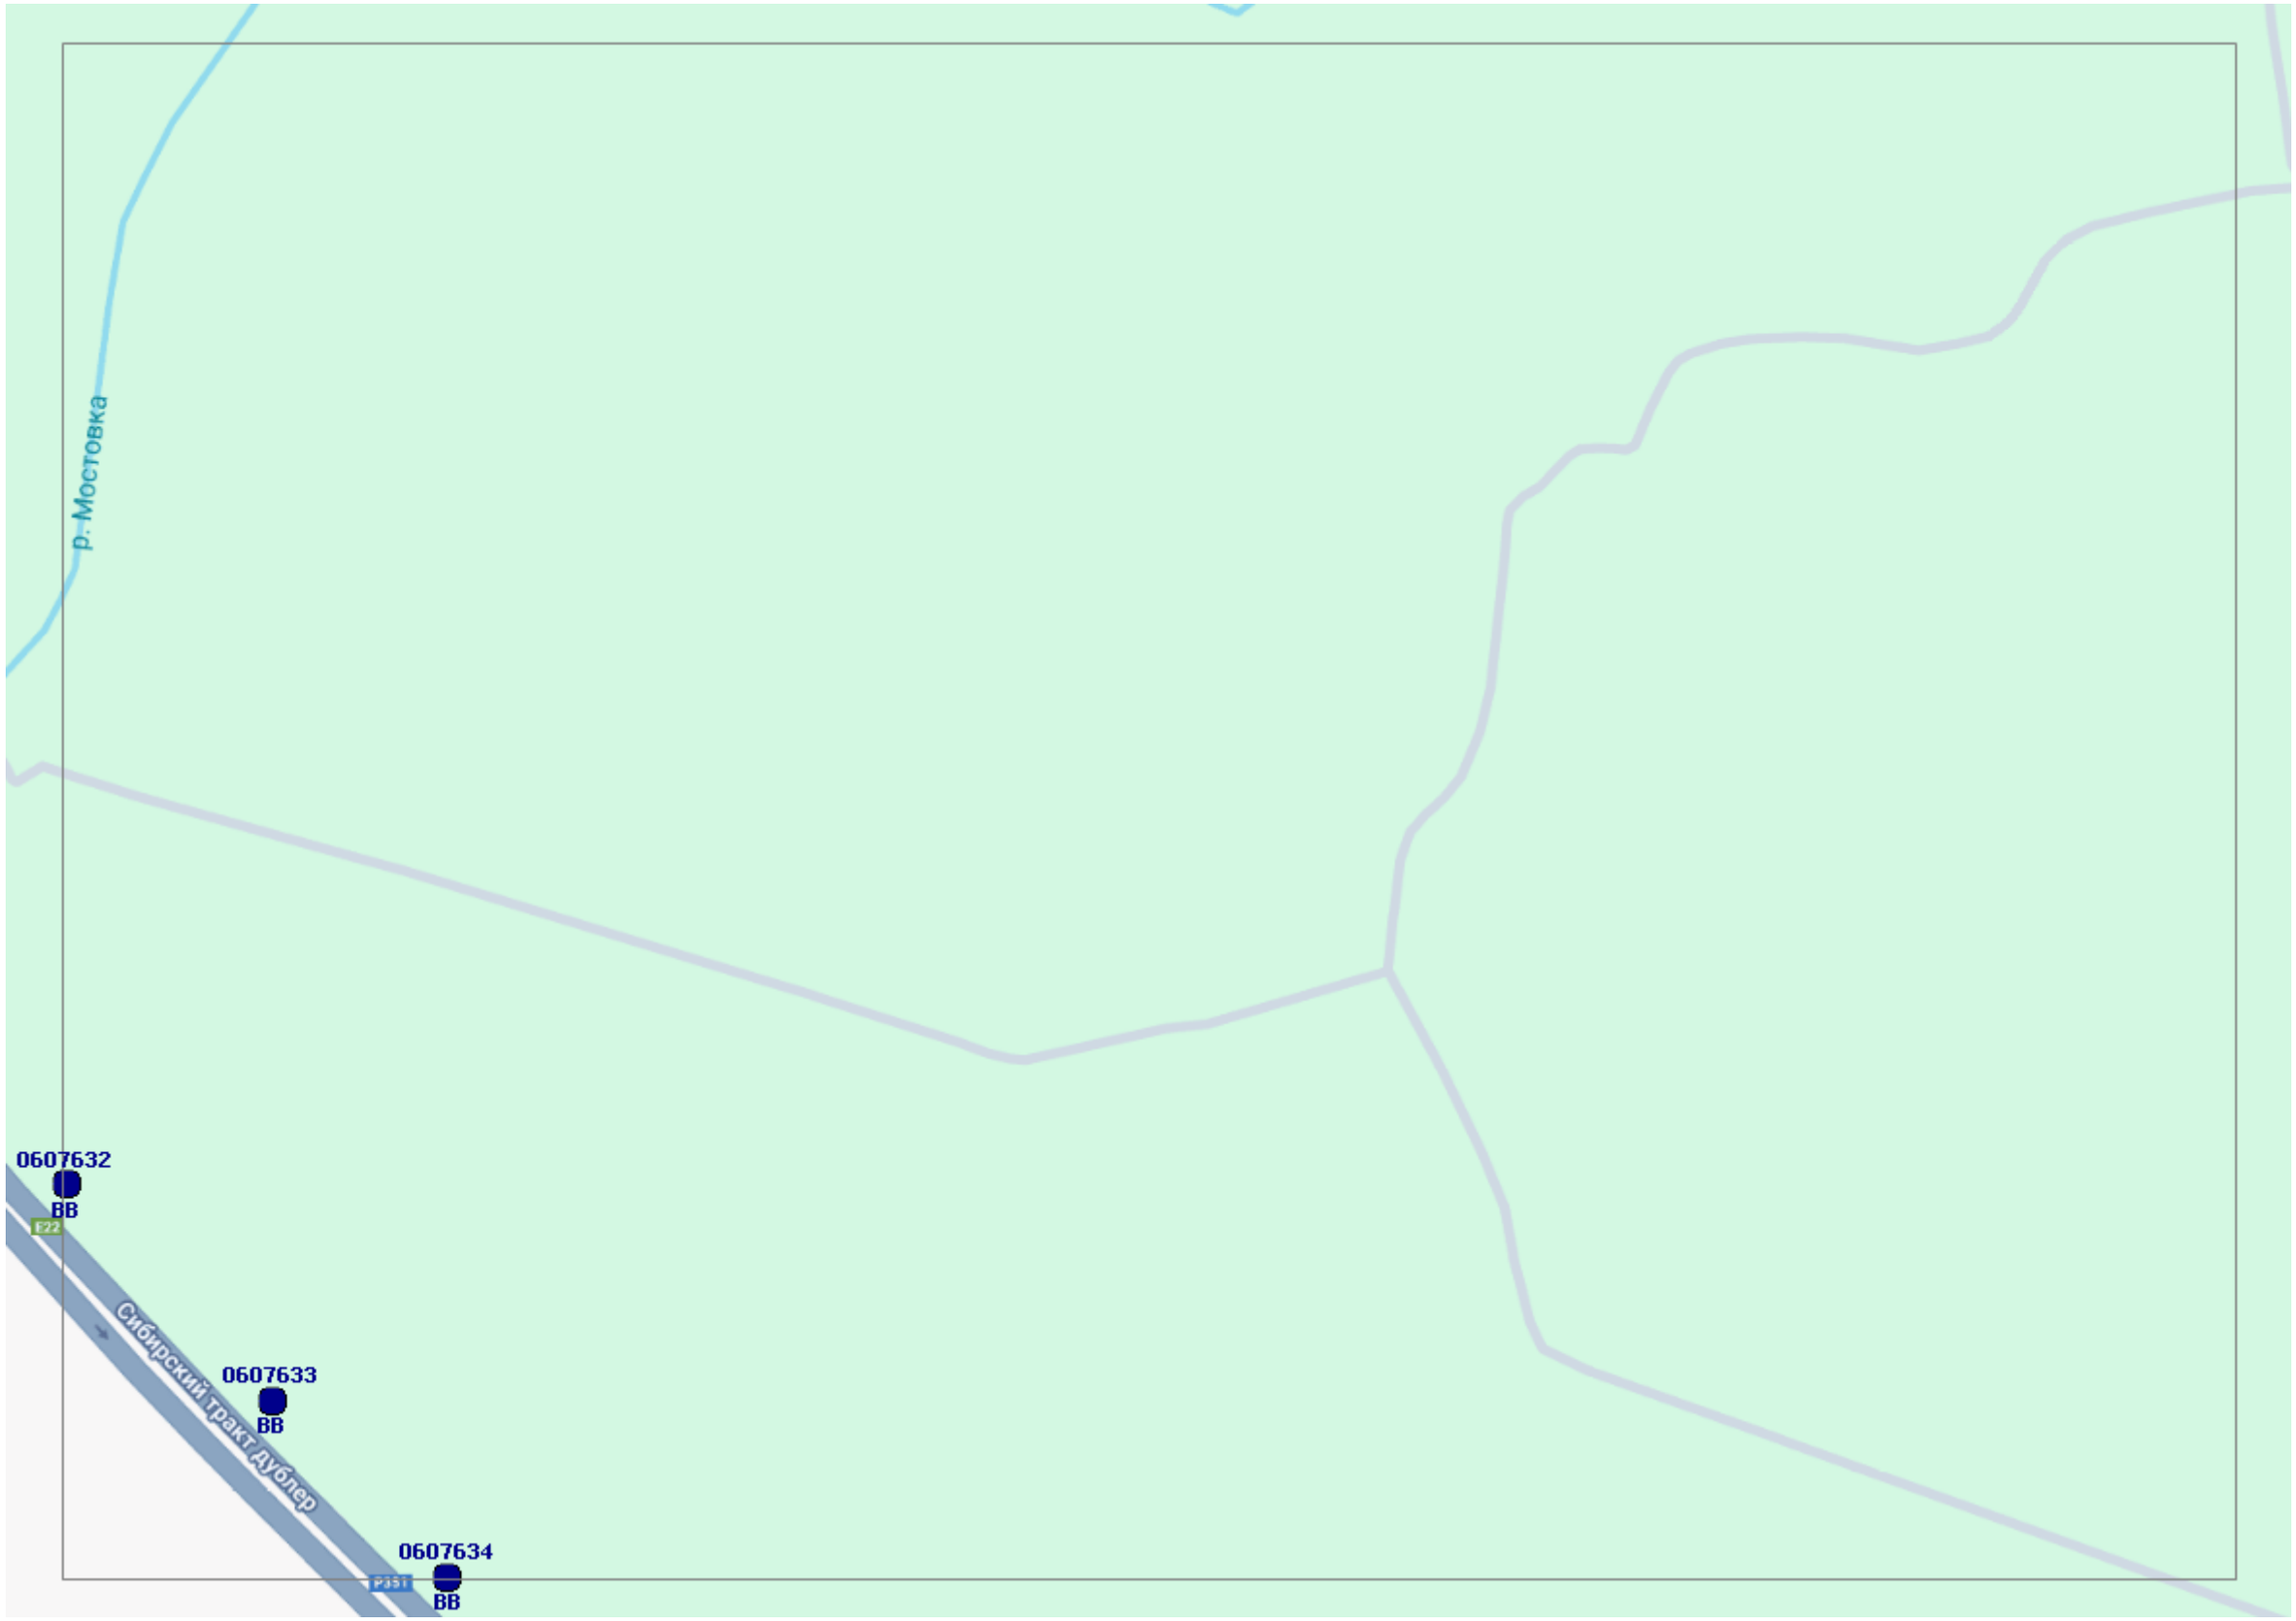
р. Мостовка
0607632
ВВ
Сибирский тракт дублер
0607633
ВВ
0607634
ВВ

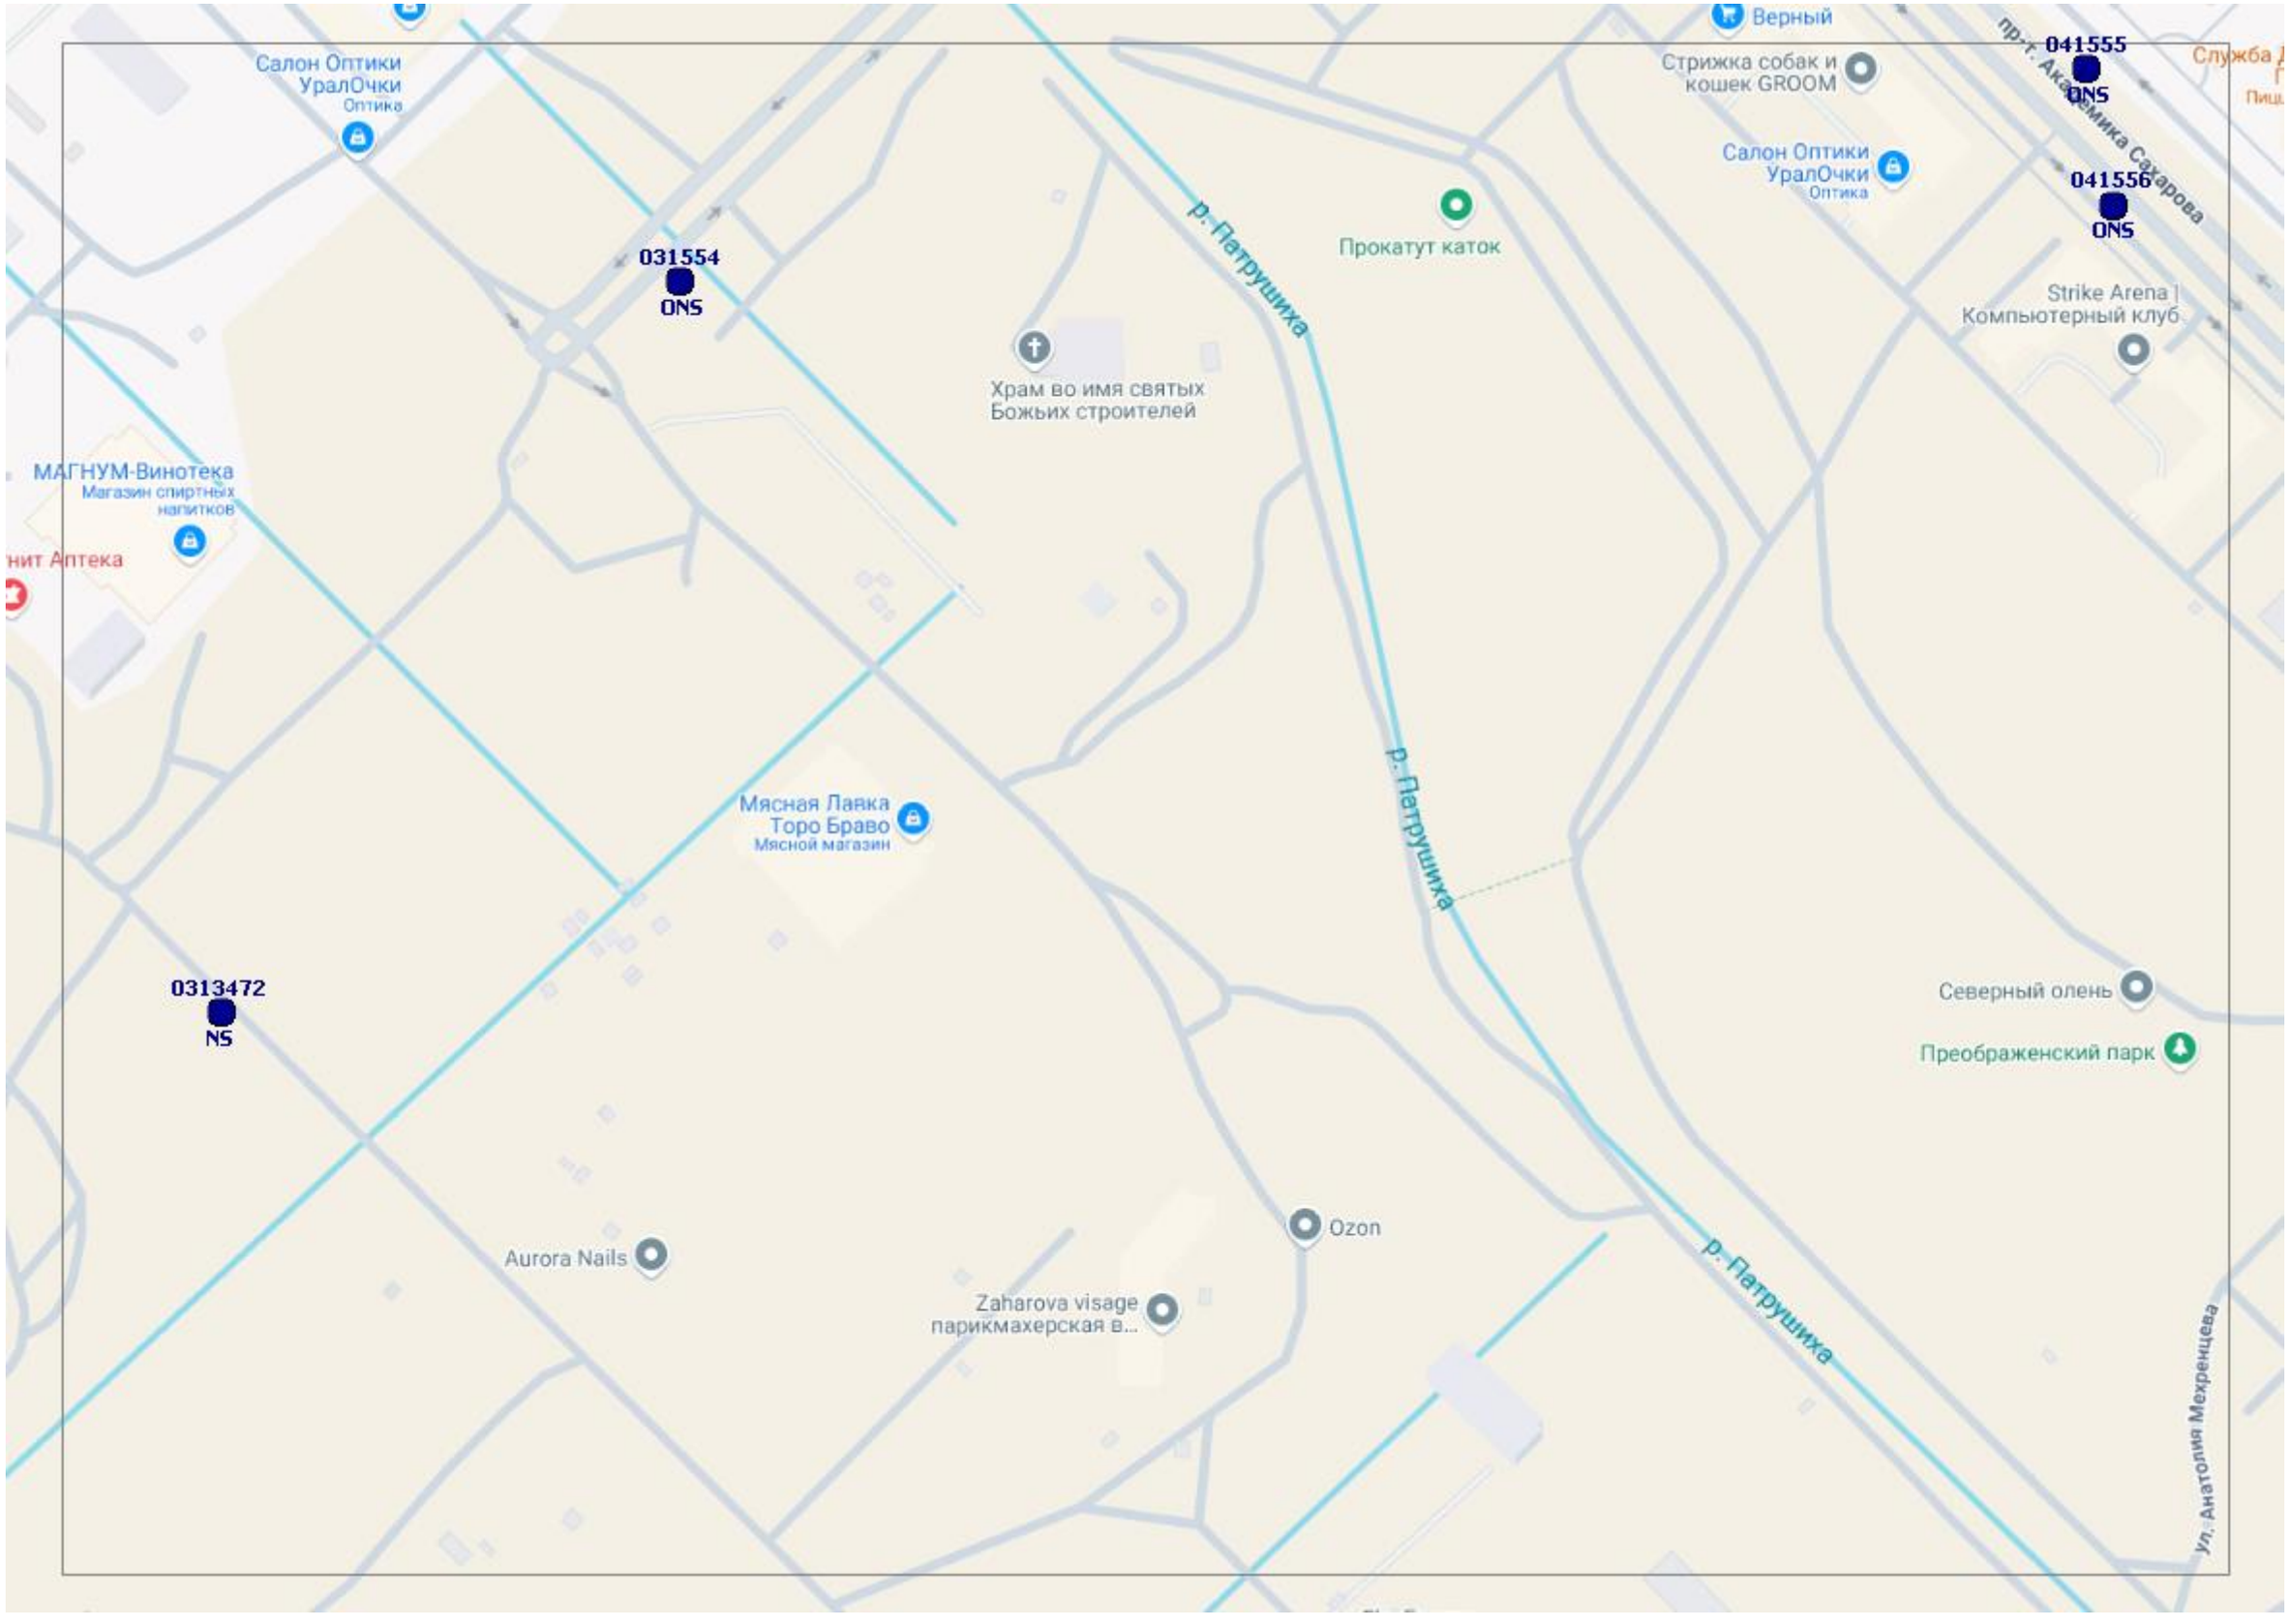
Салон Оптики УралОчки
Оптика
031554
ONS
Храм во имя святых Божьих строителей
р. Патрушиха
Прокатут каток
Верный
Стрижка собак и кошек GROOM
Салон Оптики УралОчки
Оптика
041555
ONS
041556
ONS
пр-т. Академика Сахарова
Strike Arena | Компьютерный клуб
МАГНУМ-Винотека
Магазин спиртных напитков
Мясная Лавка Торо Браво
Мясной магазин
0313472
NS
Aurora Nails
Zaharova visage парикмахерская в...
Ozon
Северный олень
Преображенский парк
ул. Анатолия Мехренцева

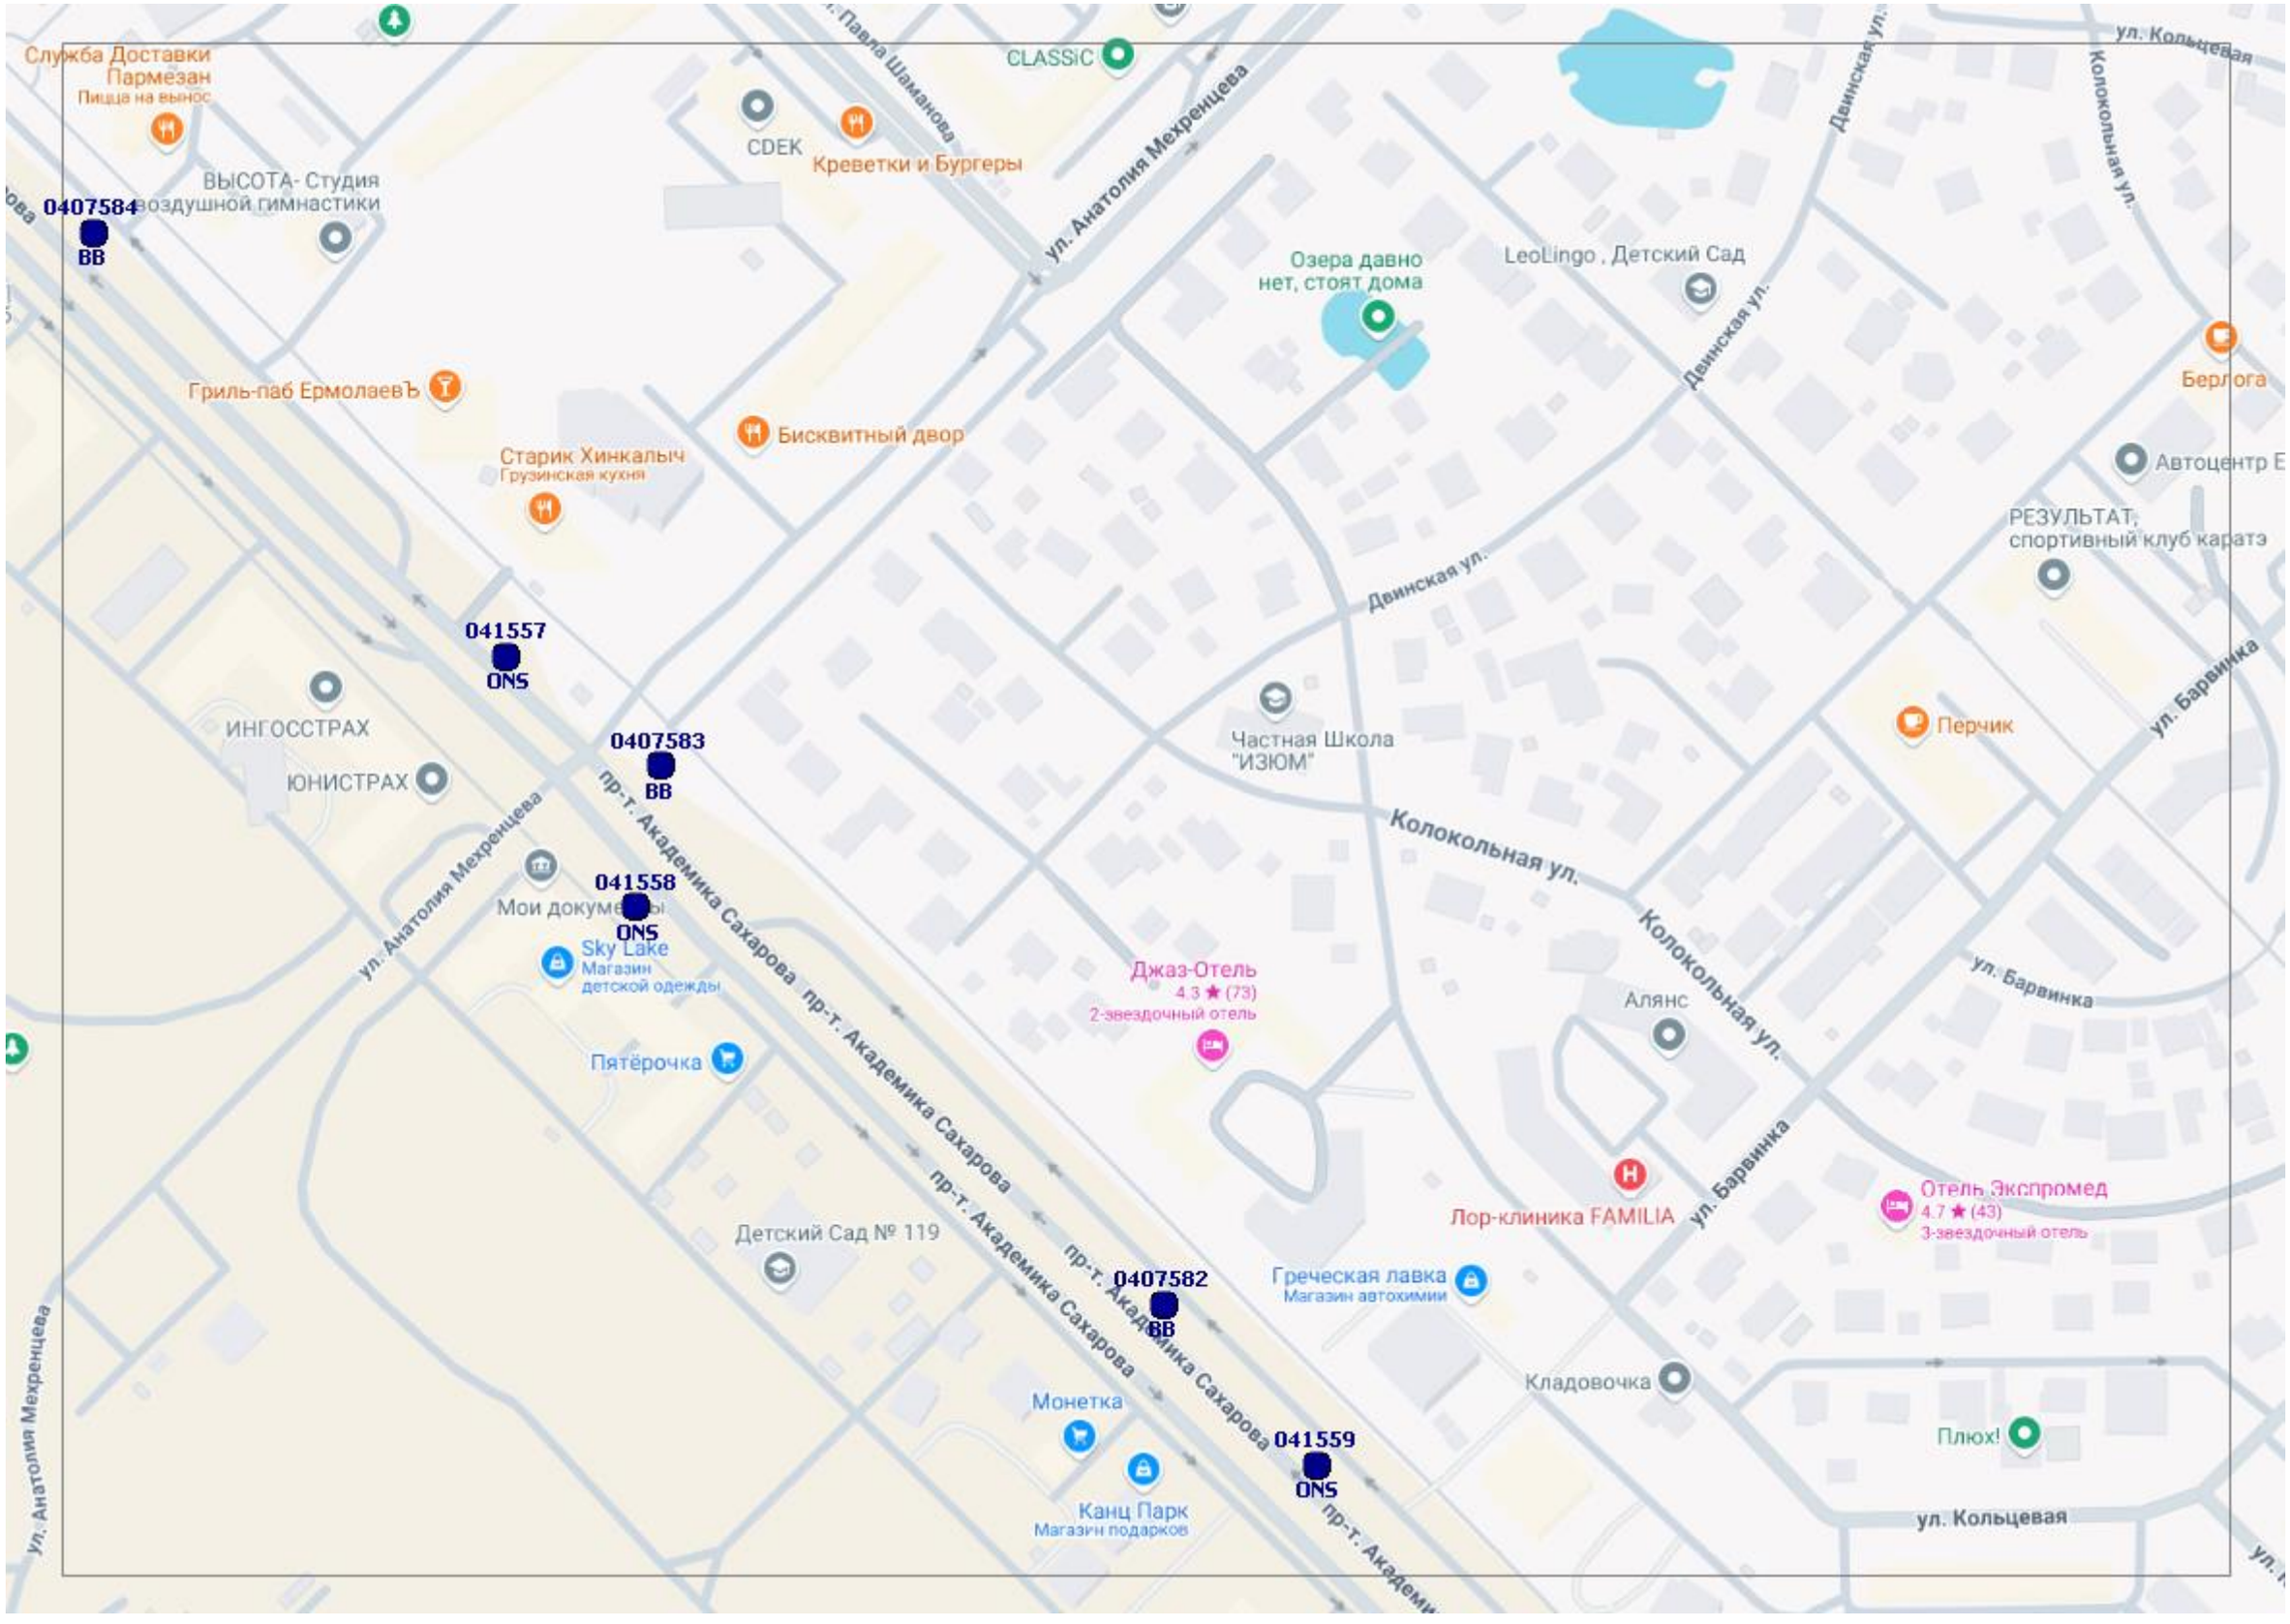
Служба Доставки Пармезан
Пицца на вынос
ВЫСОТА- Студия воздушной гимнастики
0407584
BB
CDEK
Креветки и Бургеры
CLASSiC
ул. Анатолия Мехренцева
Озера давно нет, стоят дома
LeoLingo , Детский Сад
Двинская ул.
Колокольная ул.
ул. Кольцевая
Берлога
Гриль-паб ЕрмолаевЪ
Старик Хинкалыч
Грузинская кухня
Бисквитный двор
Автоцентр Е
РЕЗУЛЬТАТ; спортивный клуб каратэ
041557
ONS
ИНГОССТРАХ
ЮНИСТРАХ
0407583
BB
Частная Школа "ИЗЮМ"
Перчик
ул. Барвинка
пр-т. Академика Сахарова
041558
ONS
Мои документы
Sky Lake
Магазин детской одежды
Колокольная ул.
Джаз-Отель
4.3 ★ (73)
2-звездочный отель
Алянс
Пятёрочка
Детский Сад № 119
Лор-клиника FAMILIA
Отель Экспромед
4.7 ★ (43)
3-звездочный отель
0407582
BB
Греческая лавка
Магазин автохимии
Кладовочка
Монетка
041559
ONS
Плюх!
Канц Парк
Магазин подарков
ул. Кольцевая

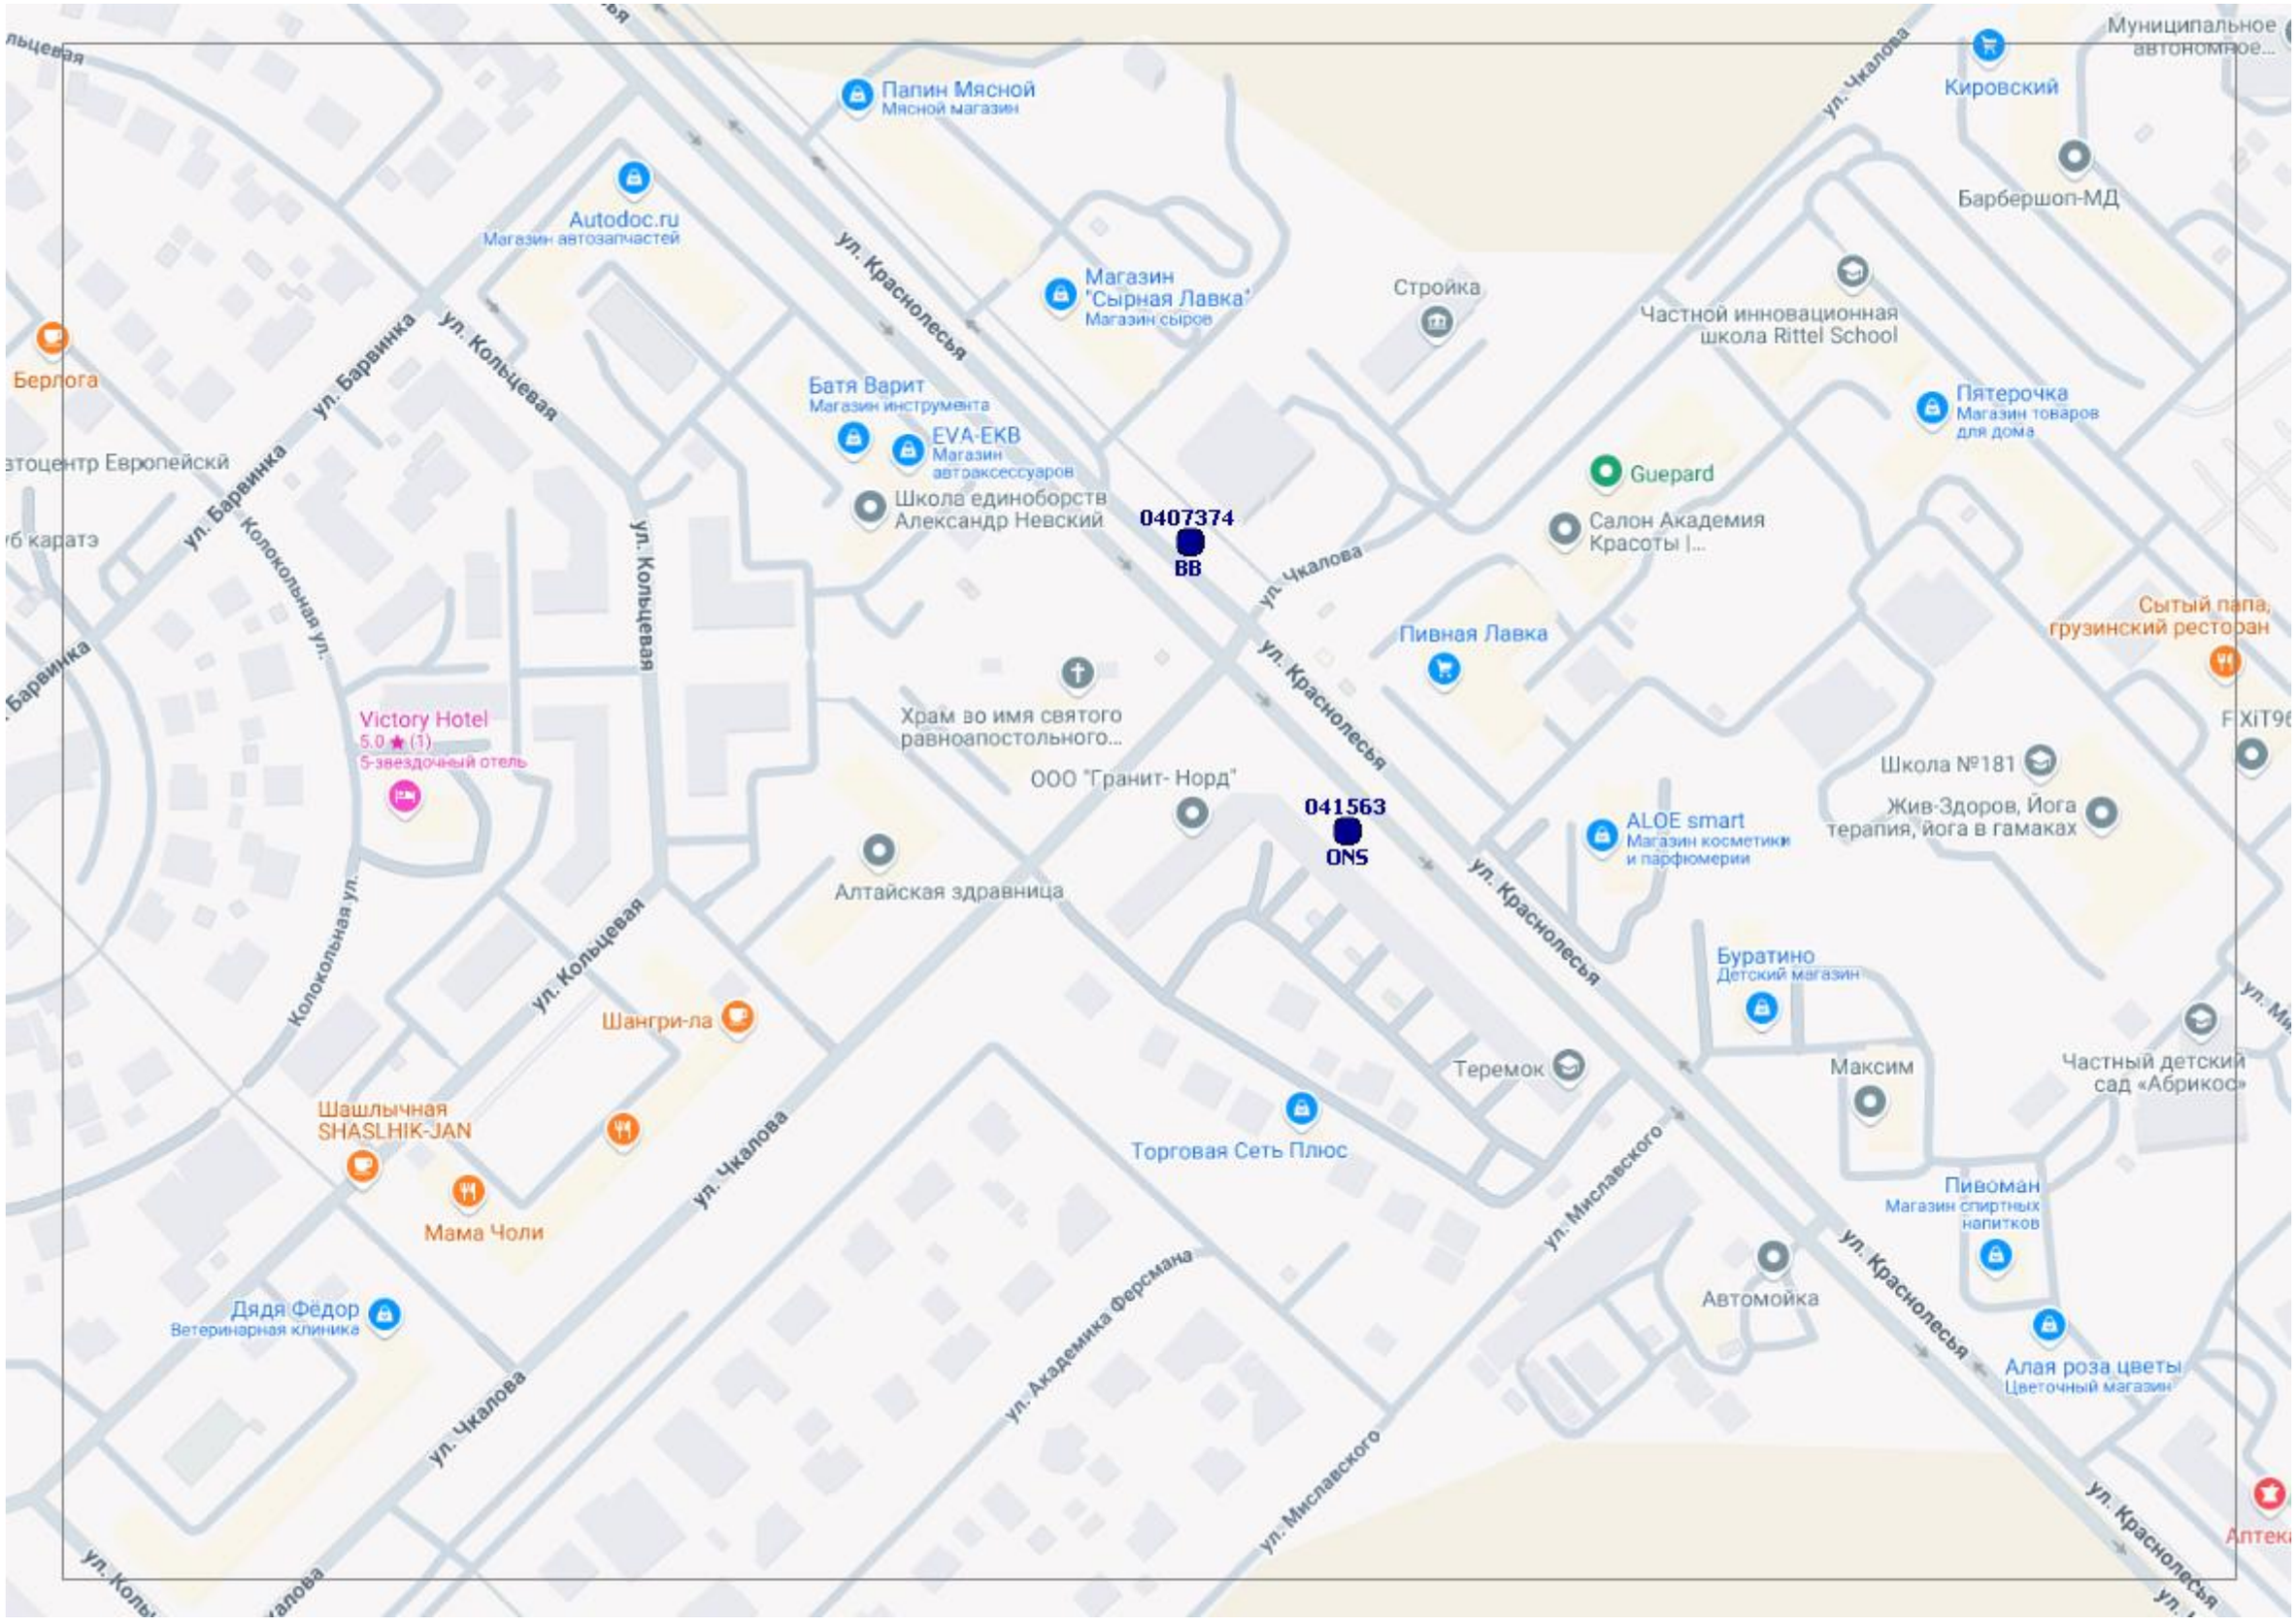
Папин Мясной
Мясной магазин
Autodoc.ru
Магазин автозапчастей
ул. Краснолесья
Магазин
'Сырная Лавка'
Магазин сыров
Стройка
Частной инновационная
школа Rittel School
Кировский
Барбершоп-МД
Муниципальное
автономное...
ул. Чкалова
Берлога
ул. Барвинка
ул. Кольцевая
Батя Варит
Магазин инструмента
EVA-EKB
Магазин
автоаксессуаров
Школа единоборств
Александр Невский
0407374
BB
Пятерочка
Магазин товаров
для дома
Guepard
Салон Академия
Красоты |...
Пивная Лавка
Сытый папа,
грузинский ресторан
Храм во имя святого
равноапостольного...
ООО "Гранит- Норд"
041563
ONS
ALOE smart
Магазин косметики
и парфюмерии
Школа №181
Жив-Здоров, Йога
терапия, йога в гамаках
Алтайская здравница
Victory Hotel
5.0 ★ (1)
5-звездочный отель
Колокольная ул.
Буратино
Детский магазин
Шангри-ла
Теремок
Максим
Частный детский
сад «Абрикос»
Шашлычная
SHASLHIK-JAN
Торговая Сеть Плюс
ул. Мирославского
Пивоман
Магазин спиртных
напитков
Мама Чоли
Автомойка
Дядя Фёдор
Ветеринарная клиника
ул. Академика Ферсмана
Алая роза цветы
Цветочный магазин

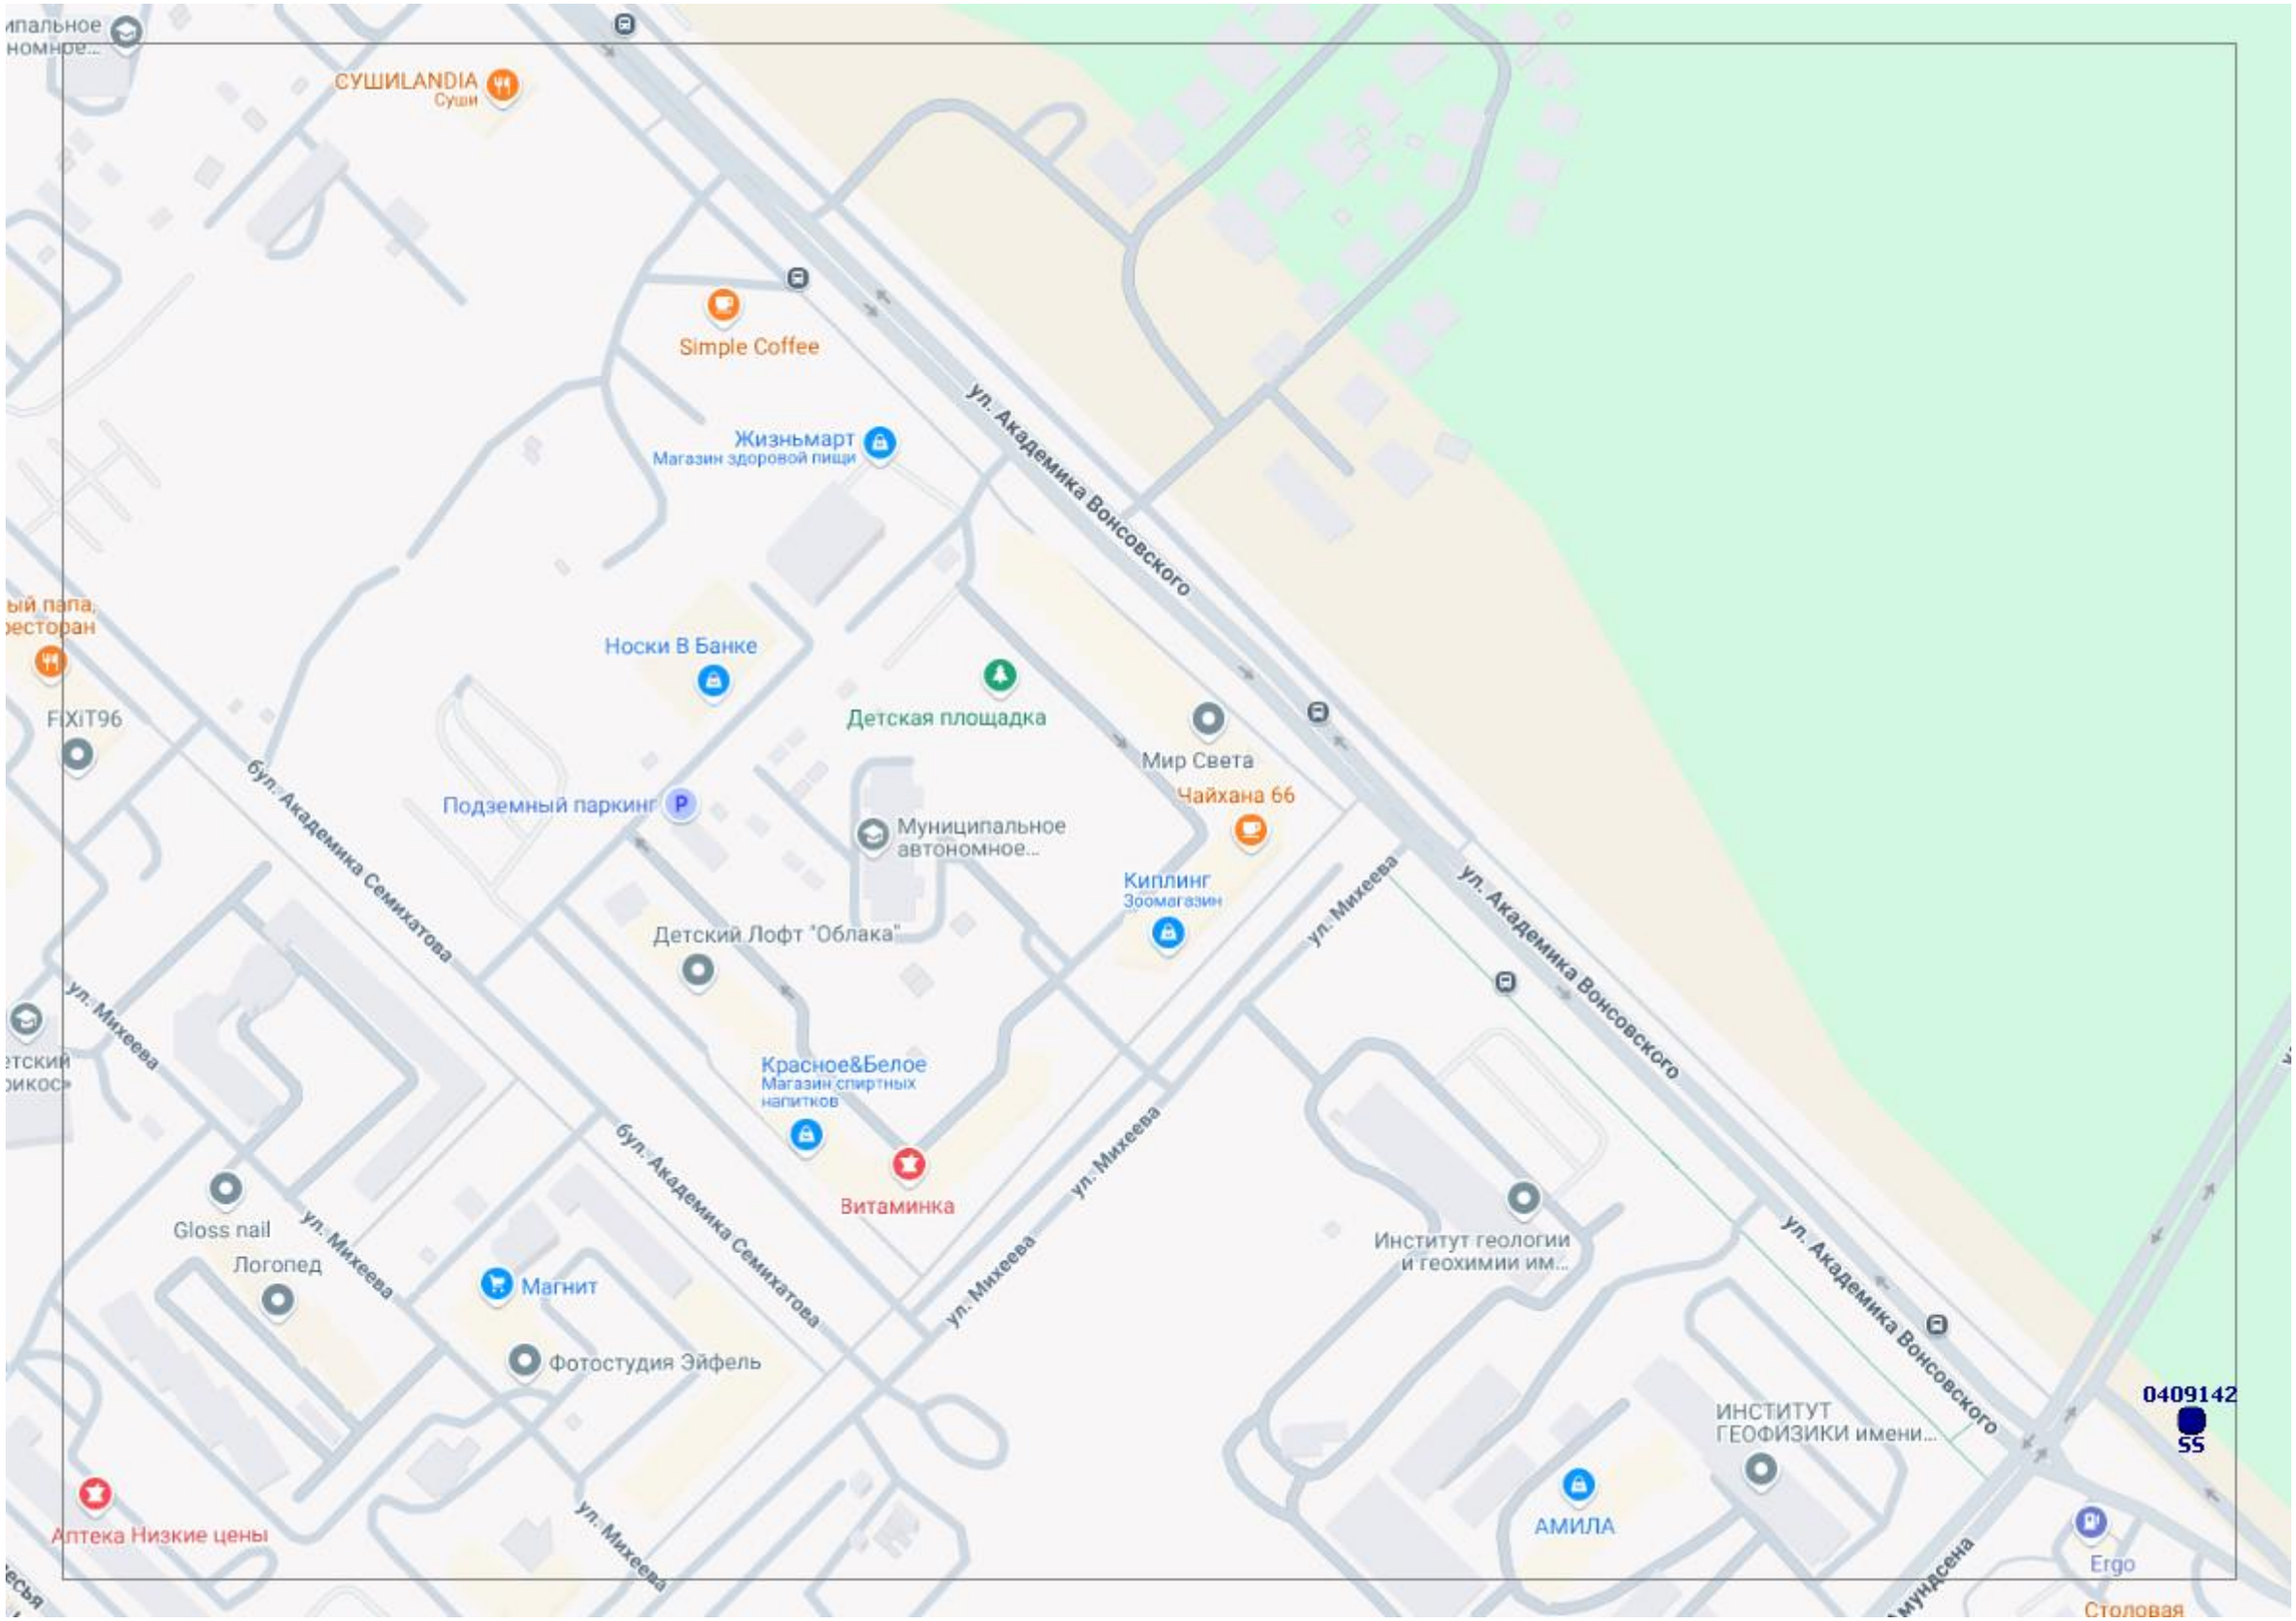
СУШИLANDIA
Суши
Simple Coffee
Жизньмарт
Магазин здоровой пищи
ул. Академика Вонсовского
Носки В Банке
Детская площадка
Мир Света
Чайхана 66
FIXiT96
Подземный паркинг
Муниципальное автономное...
Киплинг
Зоомагазин
Детский Лофт "Облака"
ул. Михеева
ул. Академика Вонсовского
Красное&Белое
Магазин спиртных напитков
Витаминка
Gloss nail
Логопед
Магнит
Фотостудия Эйфель
Институт геологии и геохимии им...
ИНСТИТУТ ГЕОФИЗИКИ имени...
АМИЛА
0409142
55
Ergo
Столовая
Аптека Низкие цены

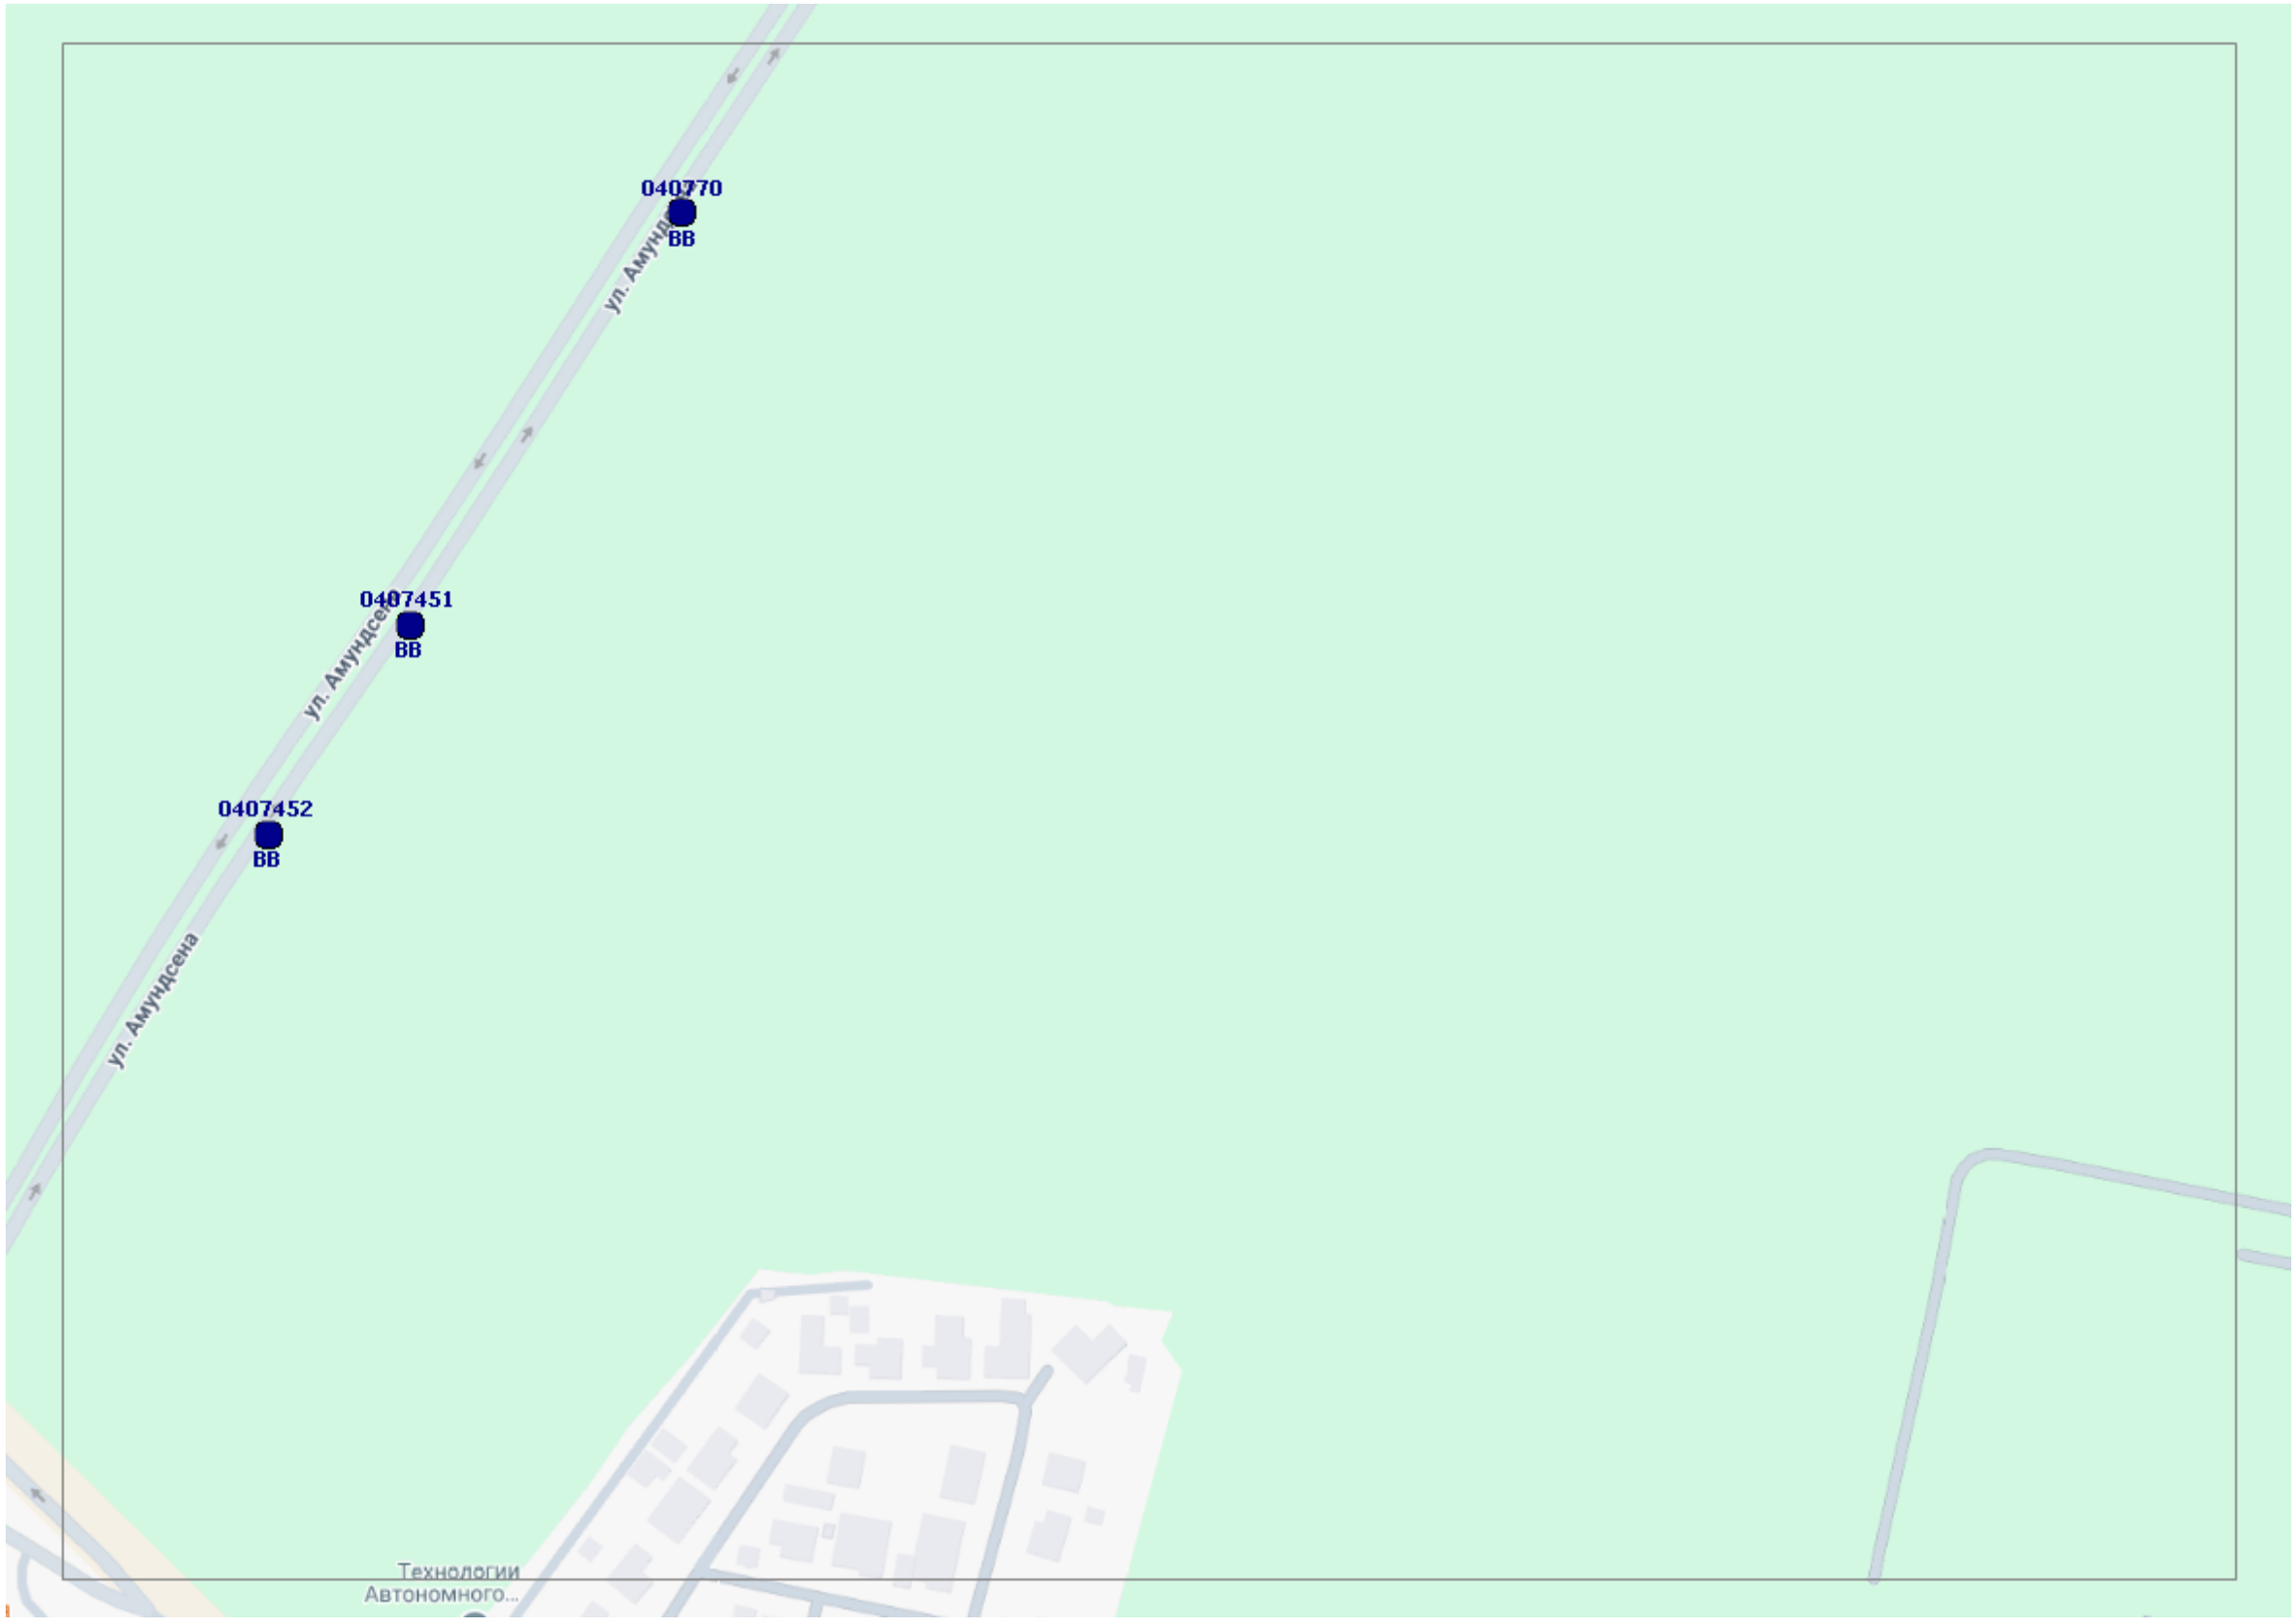
0407770
ВВ
ул. Амундсена
0407451
ВВ
ул. Амундсена
0407452
ВВ
ул. Амундсена
Технологии
Автономного...

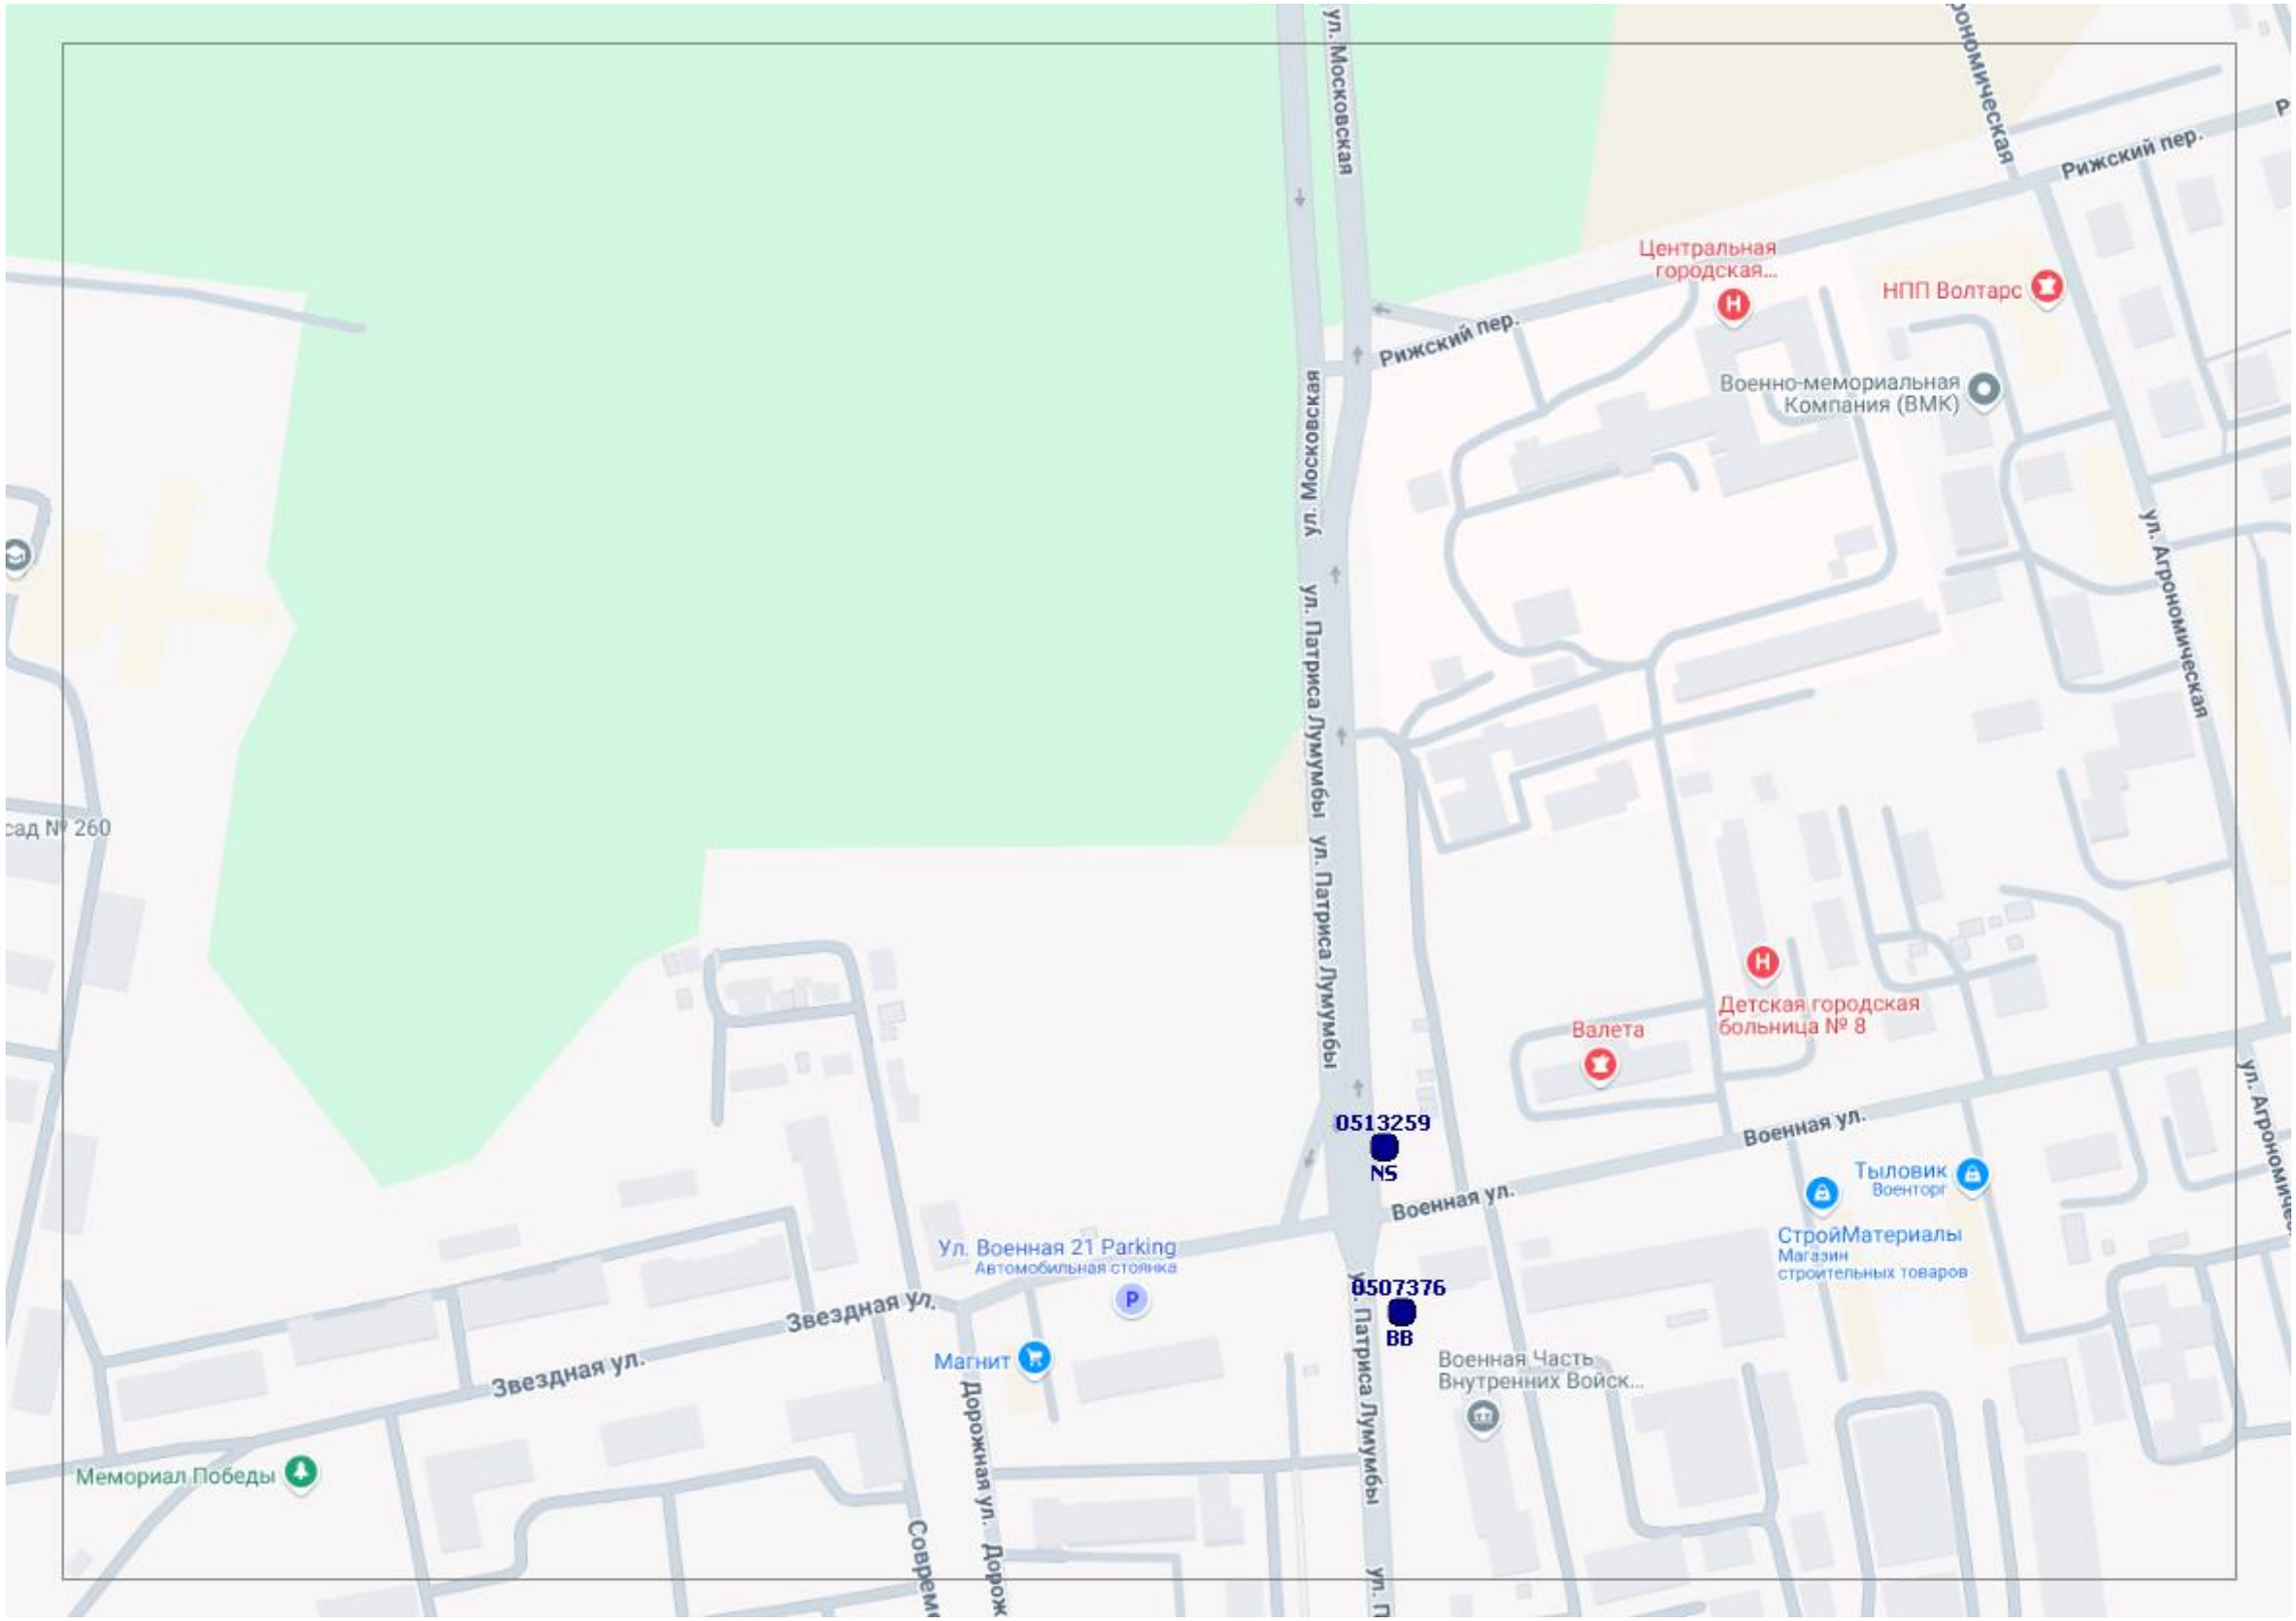
ул. Московская
Рижский пер.
Центральная городская...
НПП Волтарс
Военно-мемориальная Компания (ВМК)
ул. Агрономическая
ул. Патриса Лумумбы
0513259
NS
Военная ул.
Тыловик
Военторг
СтройМатериалы
Магазин строительных товаров
Ул. Военная 21 Parking
Автомобильная стоянка
0507376
BB
Звездная ул.
Магнит
Военная Часть Внутренних Войск...
Дорожная ул.
Мемориал Победы
Валета
Детская городская больница № 8
сад № 260

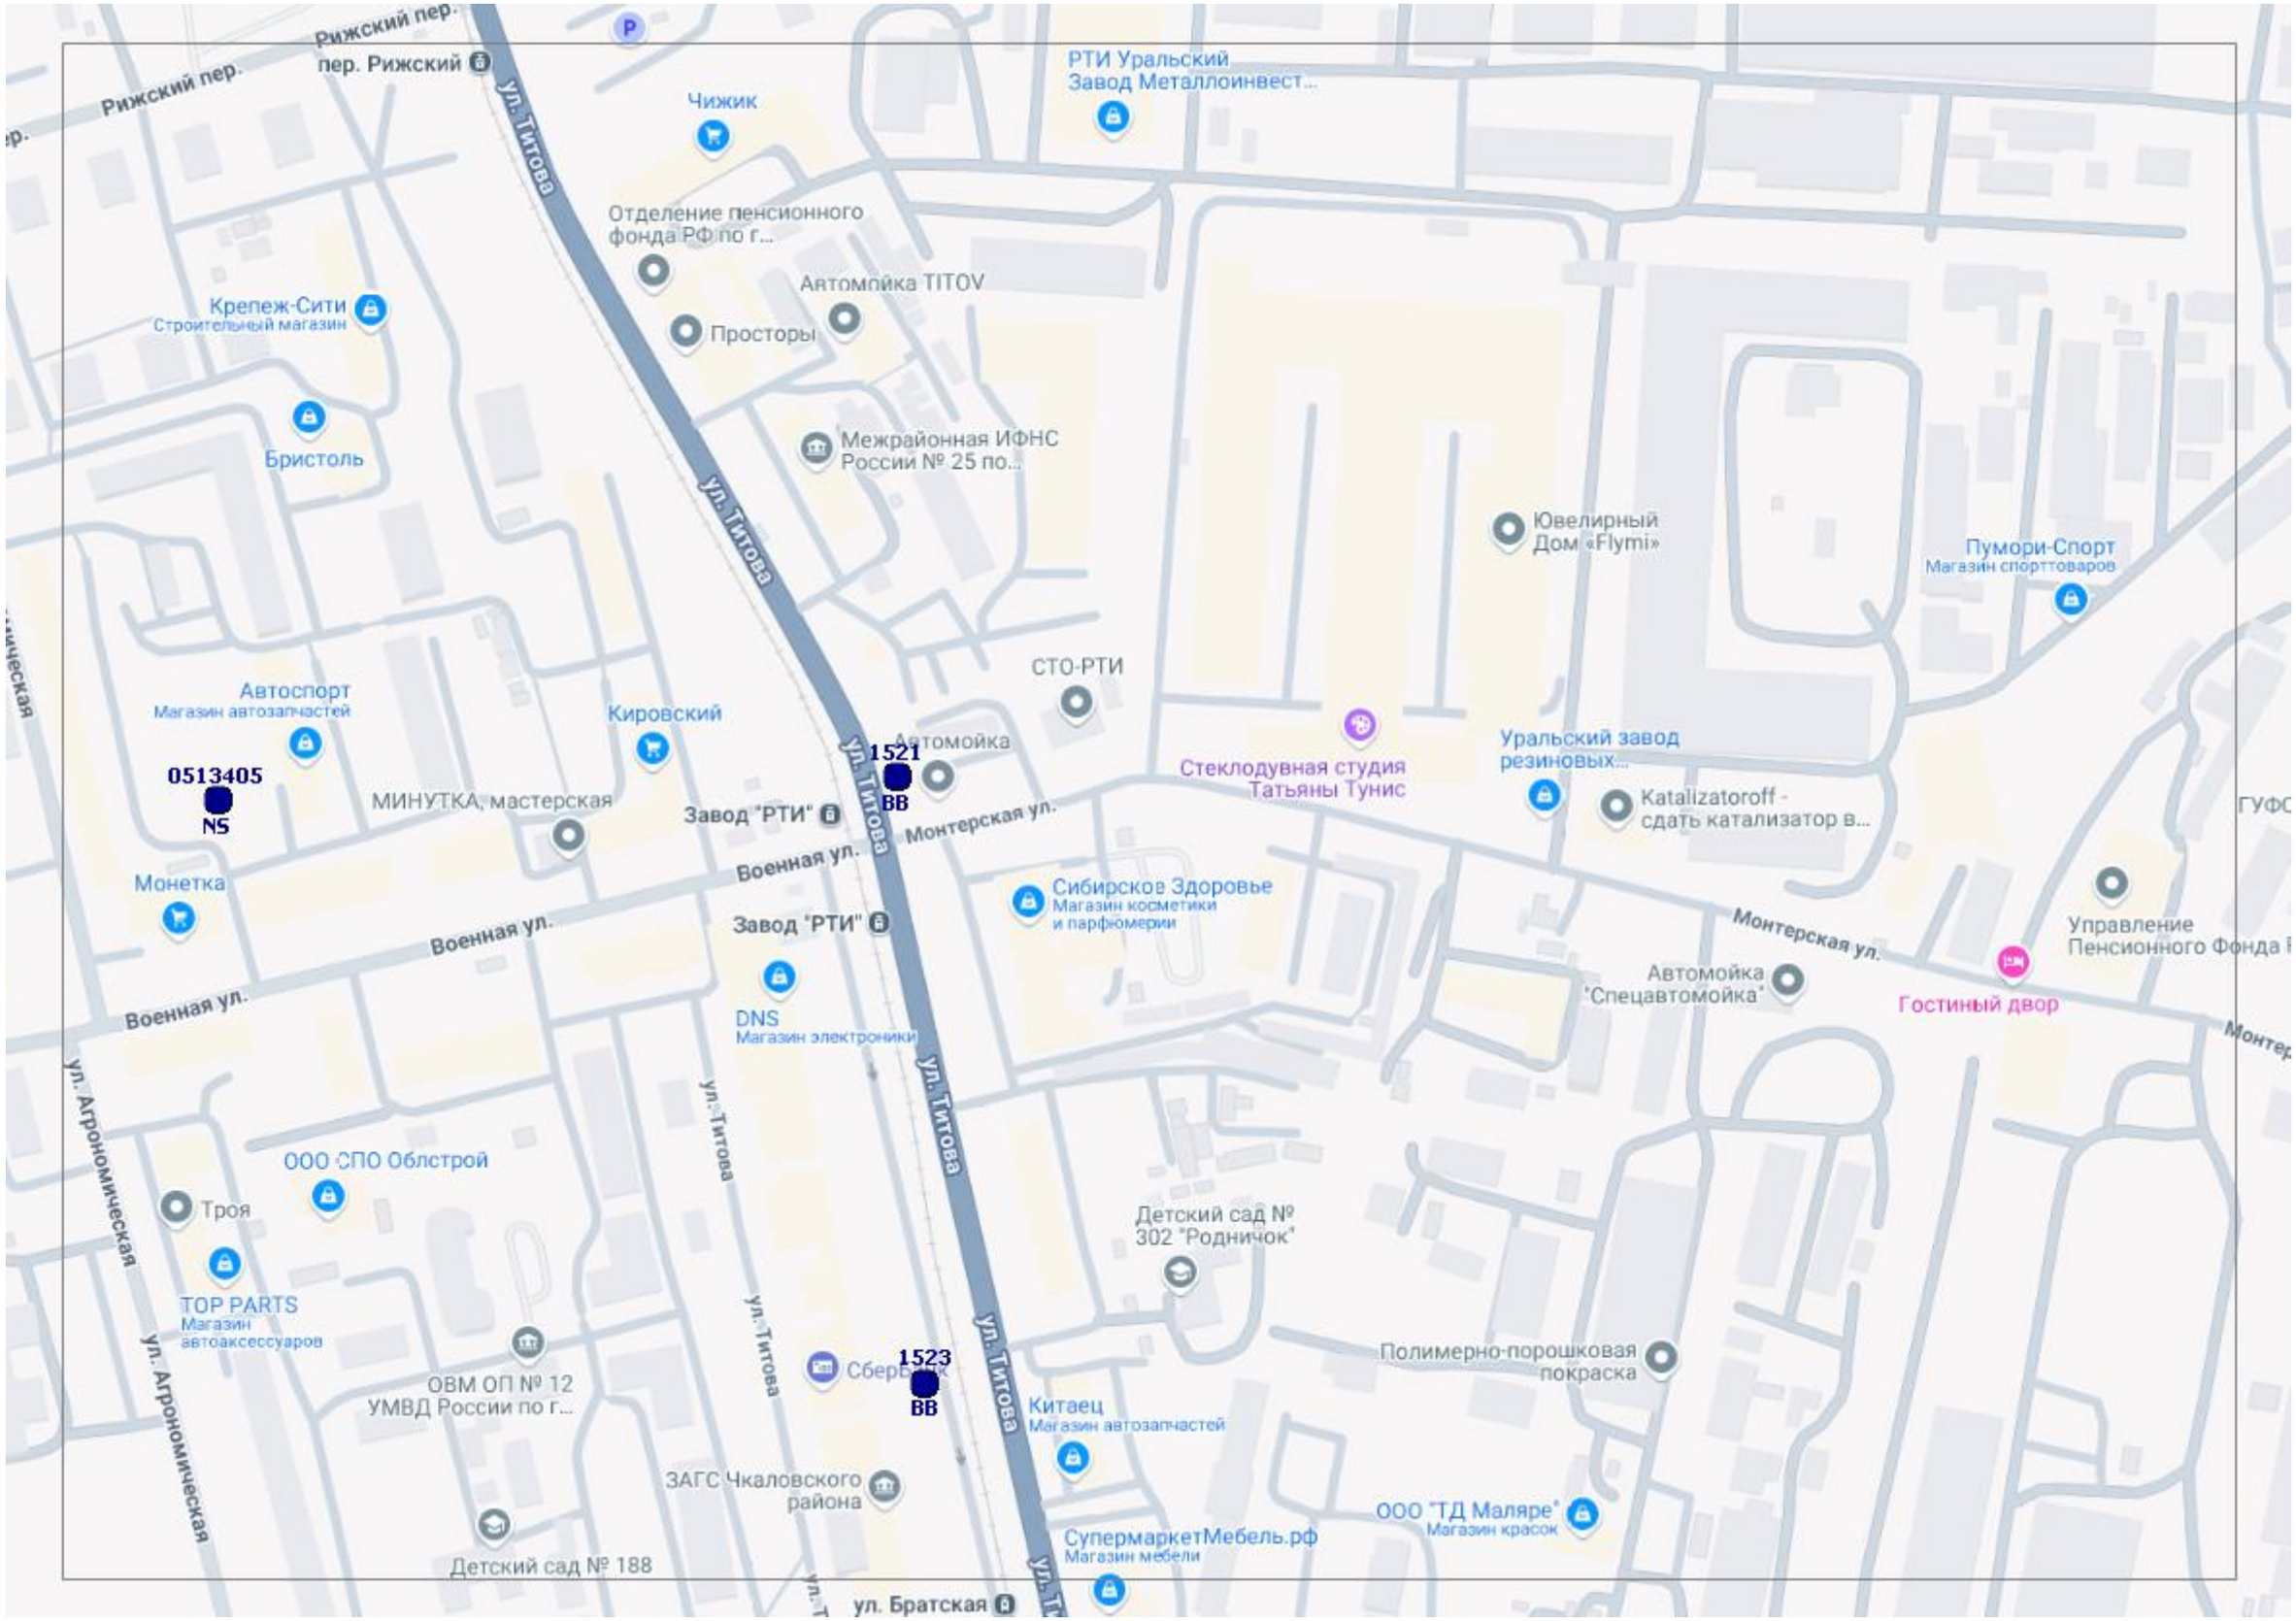
Рижский пер.
пер. Рижский
ул. Титова
Чижик
РТИ Уральский Завод Металлоинвест...
Отделение пенсионного фонда РФ по г...
Автомойка TITOV
Крепеж-Сити
Строительный магазин
Просторы
Бристоль
Межрайонная ИФНС России № 25 по...
Ювелирный Дом «Flymi»
Пумори-Спорт
Магазин спорттоваров
СТО-РТИ
Автоспорт
Магазин автозапчастей
Кировский
Автомойка
1521
BB
0513405
NS
МИНУТКА, мастерская
Завод "РТИ"
Монтерская ул.
Военная ул.
Стеклодувная студия Татьяны Тунис
Уральский завод резиновых...
Katalizatoroff - сдать катализатор в...
Монетка
Сибирсков Здоровье
Магазин косметики и парфюмерии
Управление Пенсионного Фонда
Автомойка "Спецавтомойка"
Гостиный двор
DNS
Магазин электроники
ул. Агрономическая
ООО СПО Облстрой
Троя
TOP PARTS
Магазин автоаксессуаров
ОВМ ОП № 12 УМВД России по г...
1523
BB
Детский сад № 302 "Родничок"
Полимерно-порошковая покраска
Китаец
Магазин автозапчастей
ЗАГС Чкаловского района
ООО "ТД Маляре"
Магазин красок
СупермаркетМебель.рф
Магазин мебели
Детский сад № 188
ул. Братская

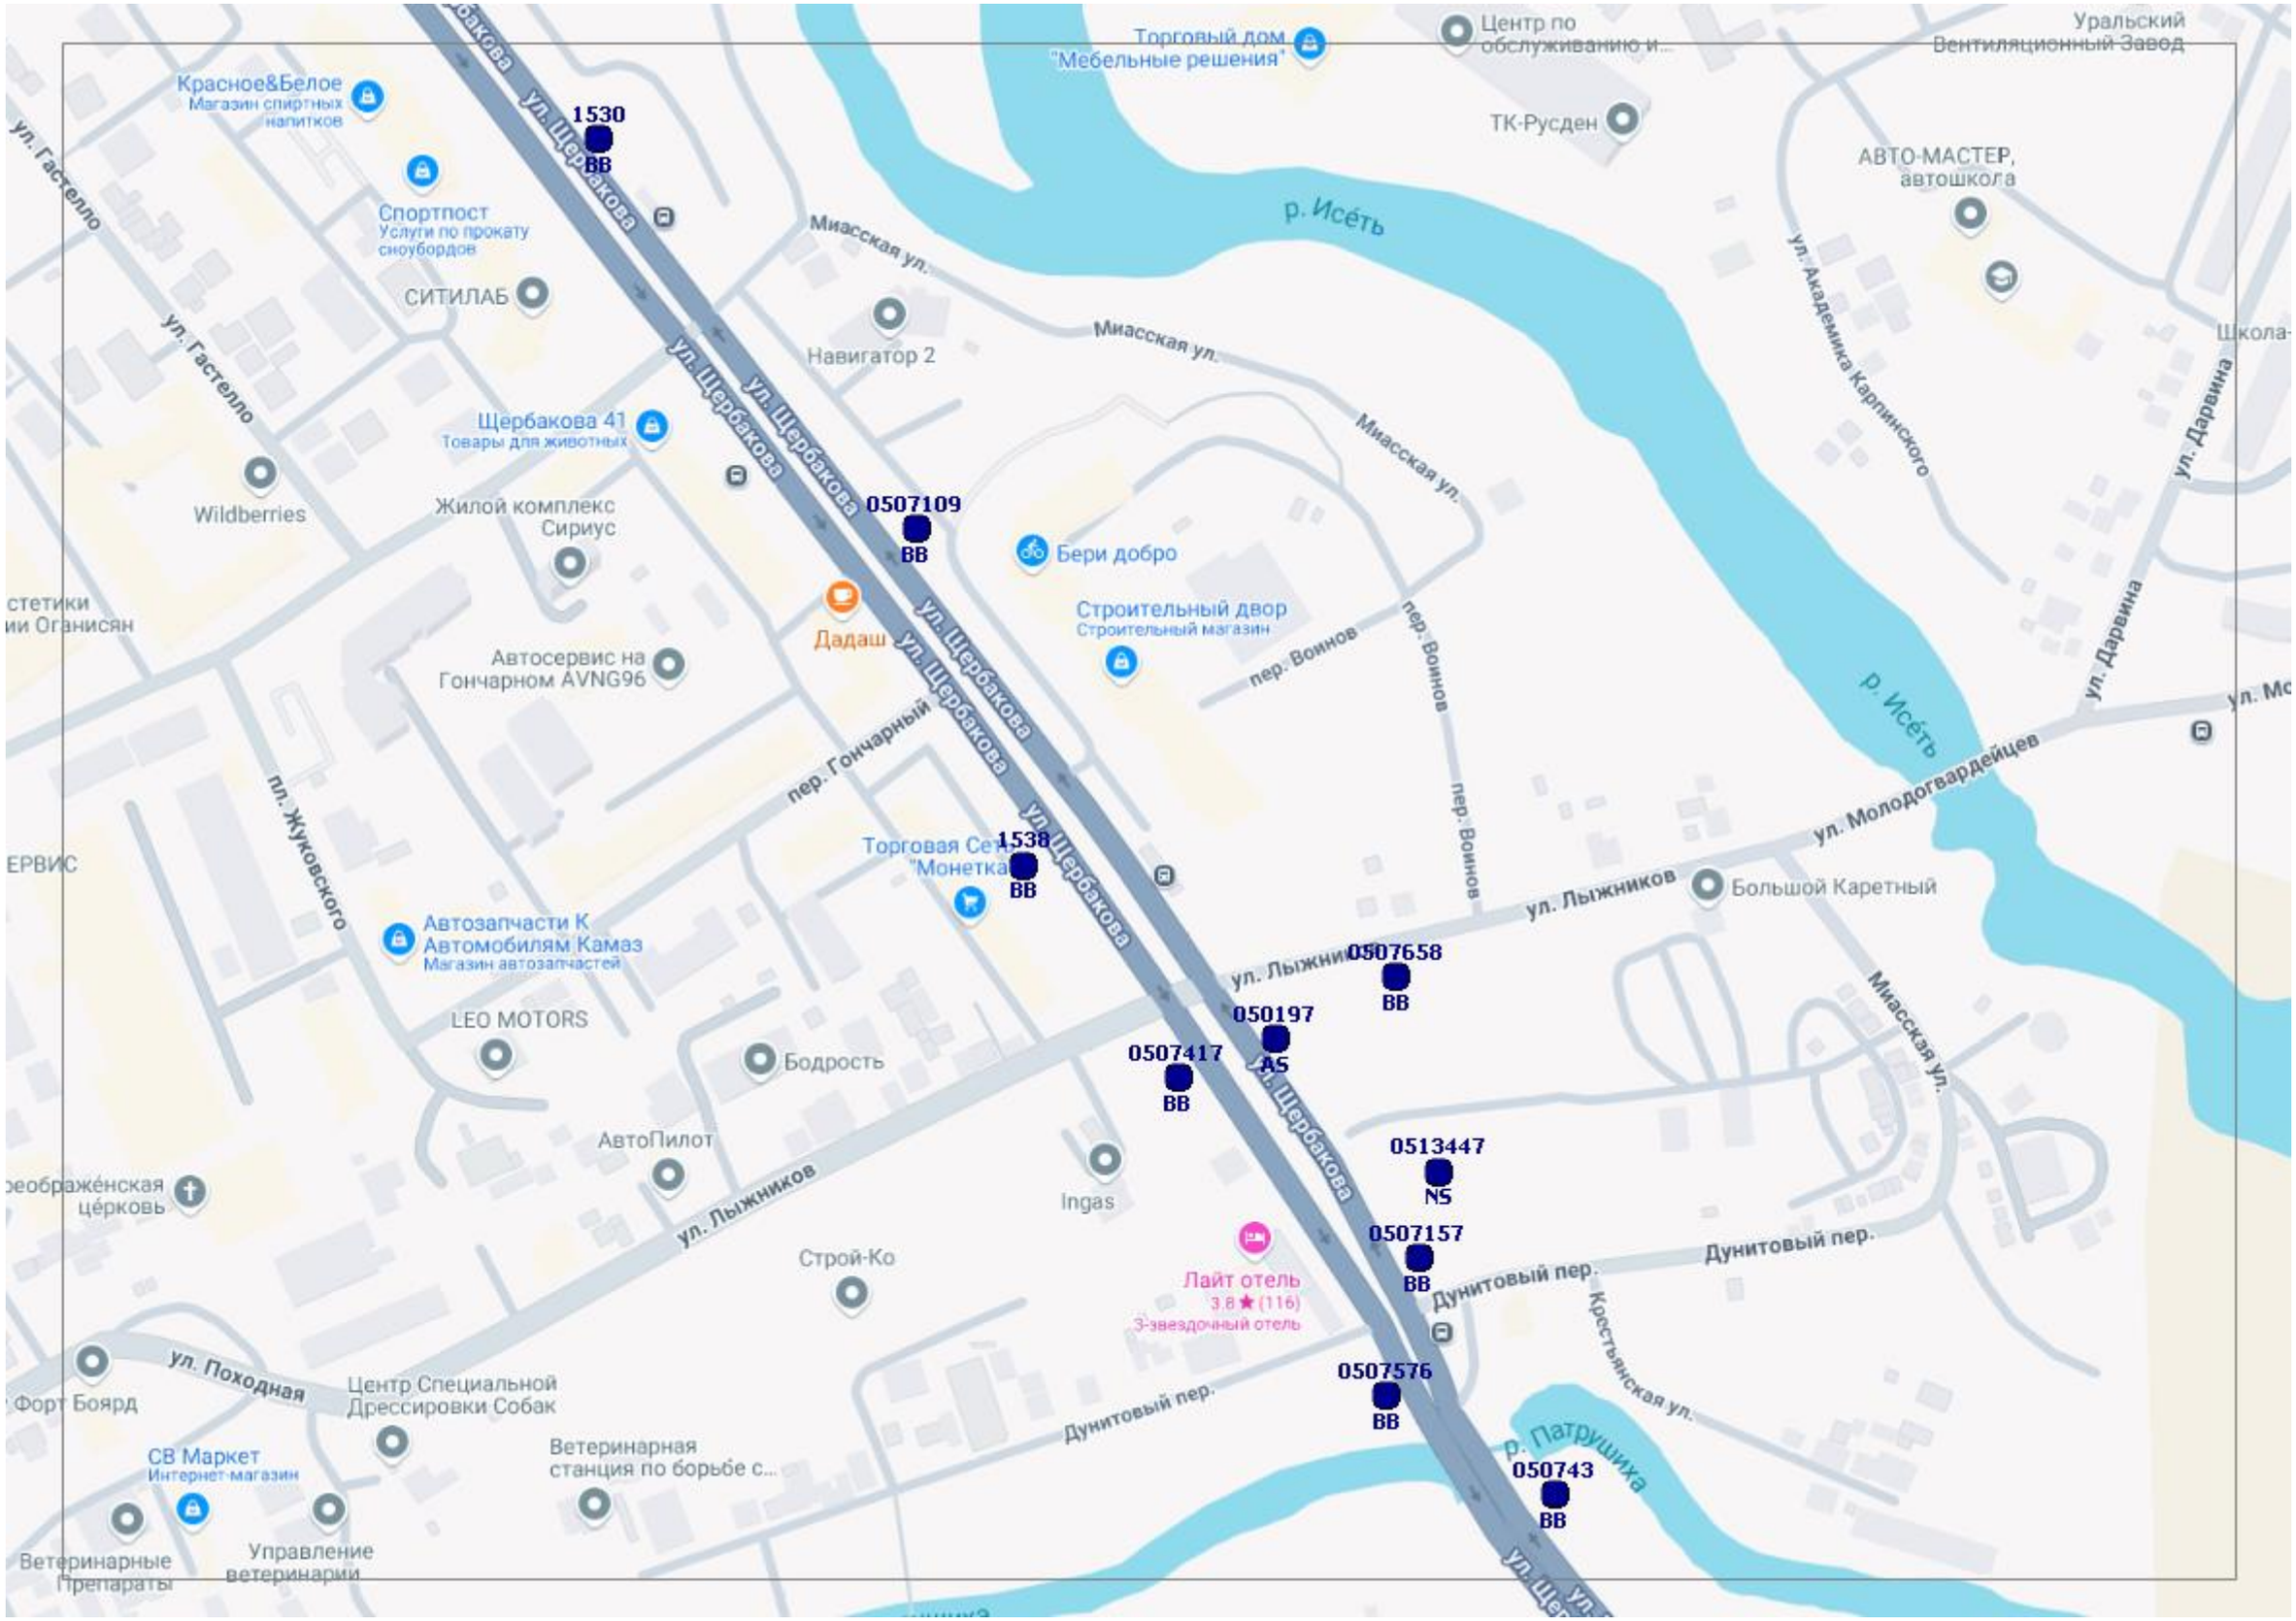
1530
ВВ
0507109
ВВ
1538
ВВ
0507658
ВВ
050197
AS
0507417
ВВ
0513447
NS
0507157
ВВ
0507576
ВВ
050743
ВВ
Красное&Белое
Магазин спиртных напитков
Спортпост
Услуги по прокату сноубордов
СИТИЛАБ
Щербакова 41
Товары для животных
Wildberries
Жилой комплекс Сириус
Автосервис на Гончарном AVNG96
Дадаш
Навигатор 2
Торговый дом "Мебельные решения"
Центр по обслуживанию и...
ТК-Русден
Уральский Вентиляционный Завод
АВТО-МАСТЕР, автошкола
Бери добро
Строительный двор
Строительный магазин
Автозапчасти К Автомобилям Камаз
Магазин автозапчастей
LEO MOTORS
Бодрость
АвтоПилот
Ingas
Строй-Ко
Лайт отель
3.8 ★ (116)
3-звездочный отель
Большой Каретный
Форт Боярд
Центр Специальной Дрессировки Собак
СВ Маркет
Интернет-магазин
Ветеринарная станция по борьбе с...
Ветеринарные Препараты
Управление ветеринарии
Преображенская церковь
р. Исеть
ул. Щербакова
Миасская ул.
ул. Гастелло
ул. Академика Карпинского
ул. Дарвина
пер. Воинов
пер. Гончарный
пл. Жуковского
ул. Молодогвардейцев
ул. Лыжников
Дунитовый пер.
Крестьянская ул.
р. Патрушиха

ул. Патриотов
Алтайская
Почта
ул. Яблоневая
ул. Дунайская
Якутская ул.
Алтайская ул.
Луганская ул.
ш. Кольцовский тракт
0507652
0507651
Clubturbo
Магазин автозапчастей
Химчистка96
Верный
Сфинкс
Пальмира+
Кафе "Брауни"
Овощи Фрукты
Софи
Семейная школа

микрорайон Светлый
Микрорайон Светлый
Микрорайон Светлый
Аптека ВИТА Экспресс
Ozon
Уктусское Кладбище
0507350
ВВ
Пив&Ко
Пивной магазин
Заповедник
Зоомагазин
Магнит
Бобр 228
Wildberries
0506147
СВ
UrSoft
Магазин мебели
Продукты
Светлый микрорайон
Карабас
ТАБАК № 1
Бисквитный Двор

Аренда беседок,
теплые беседки
080614
СВ
ш. Кольцовский тракт
0506148
СВ

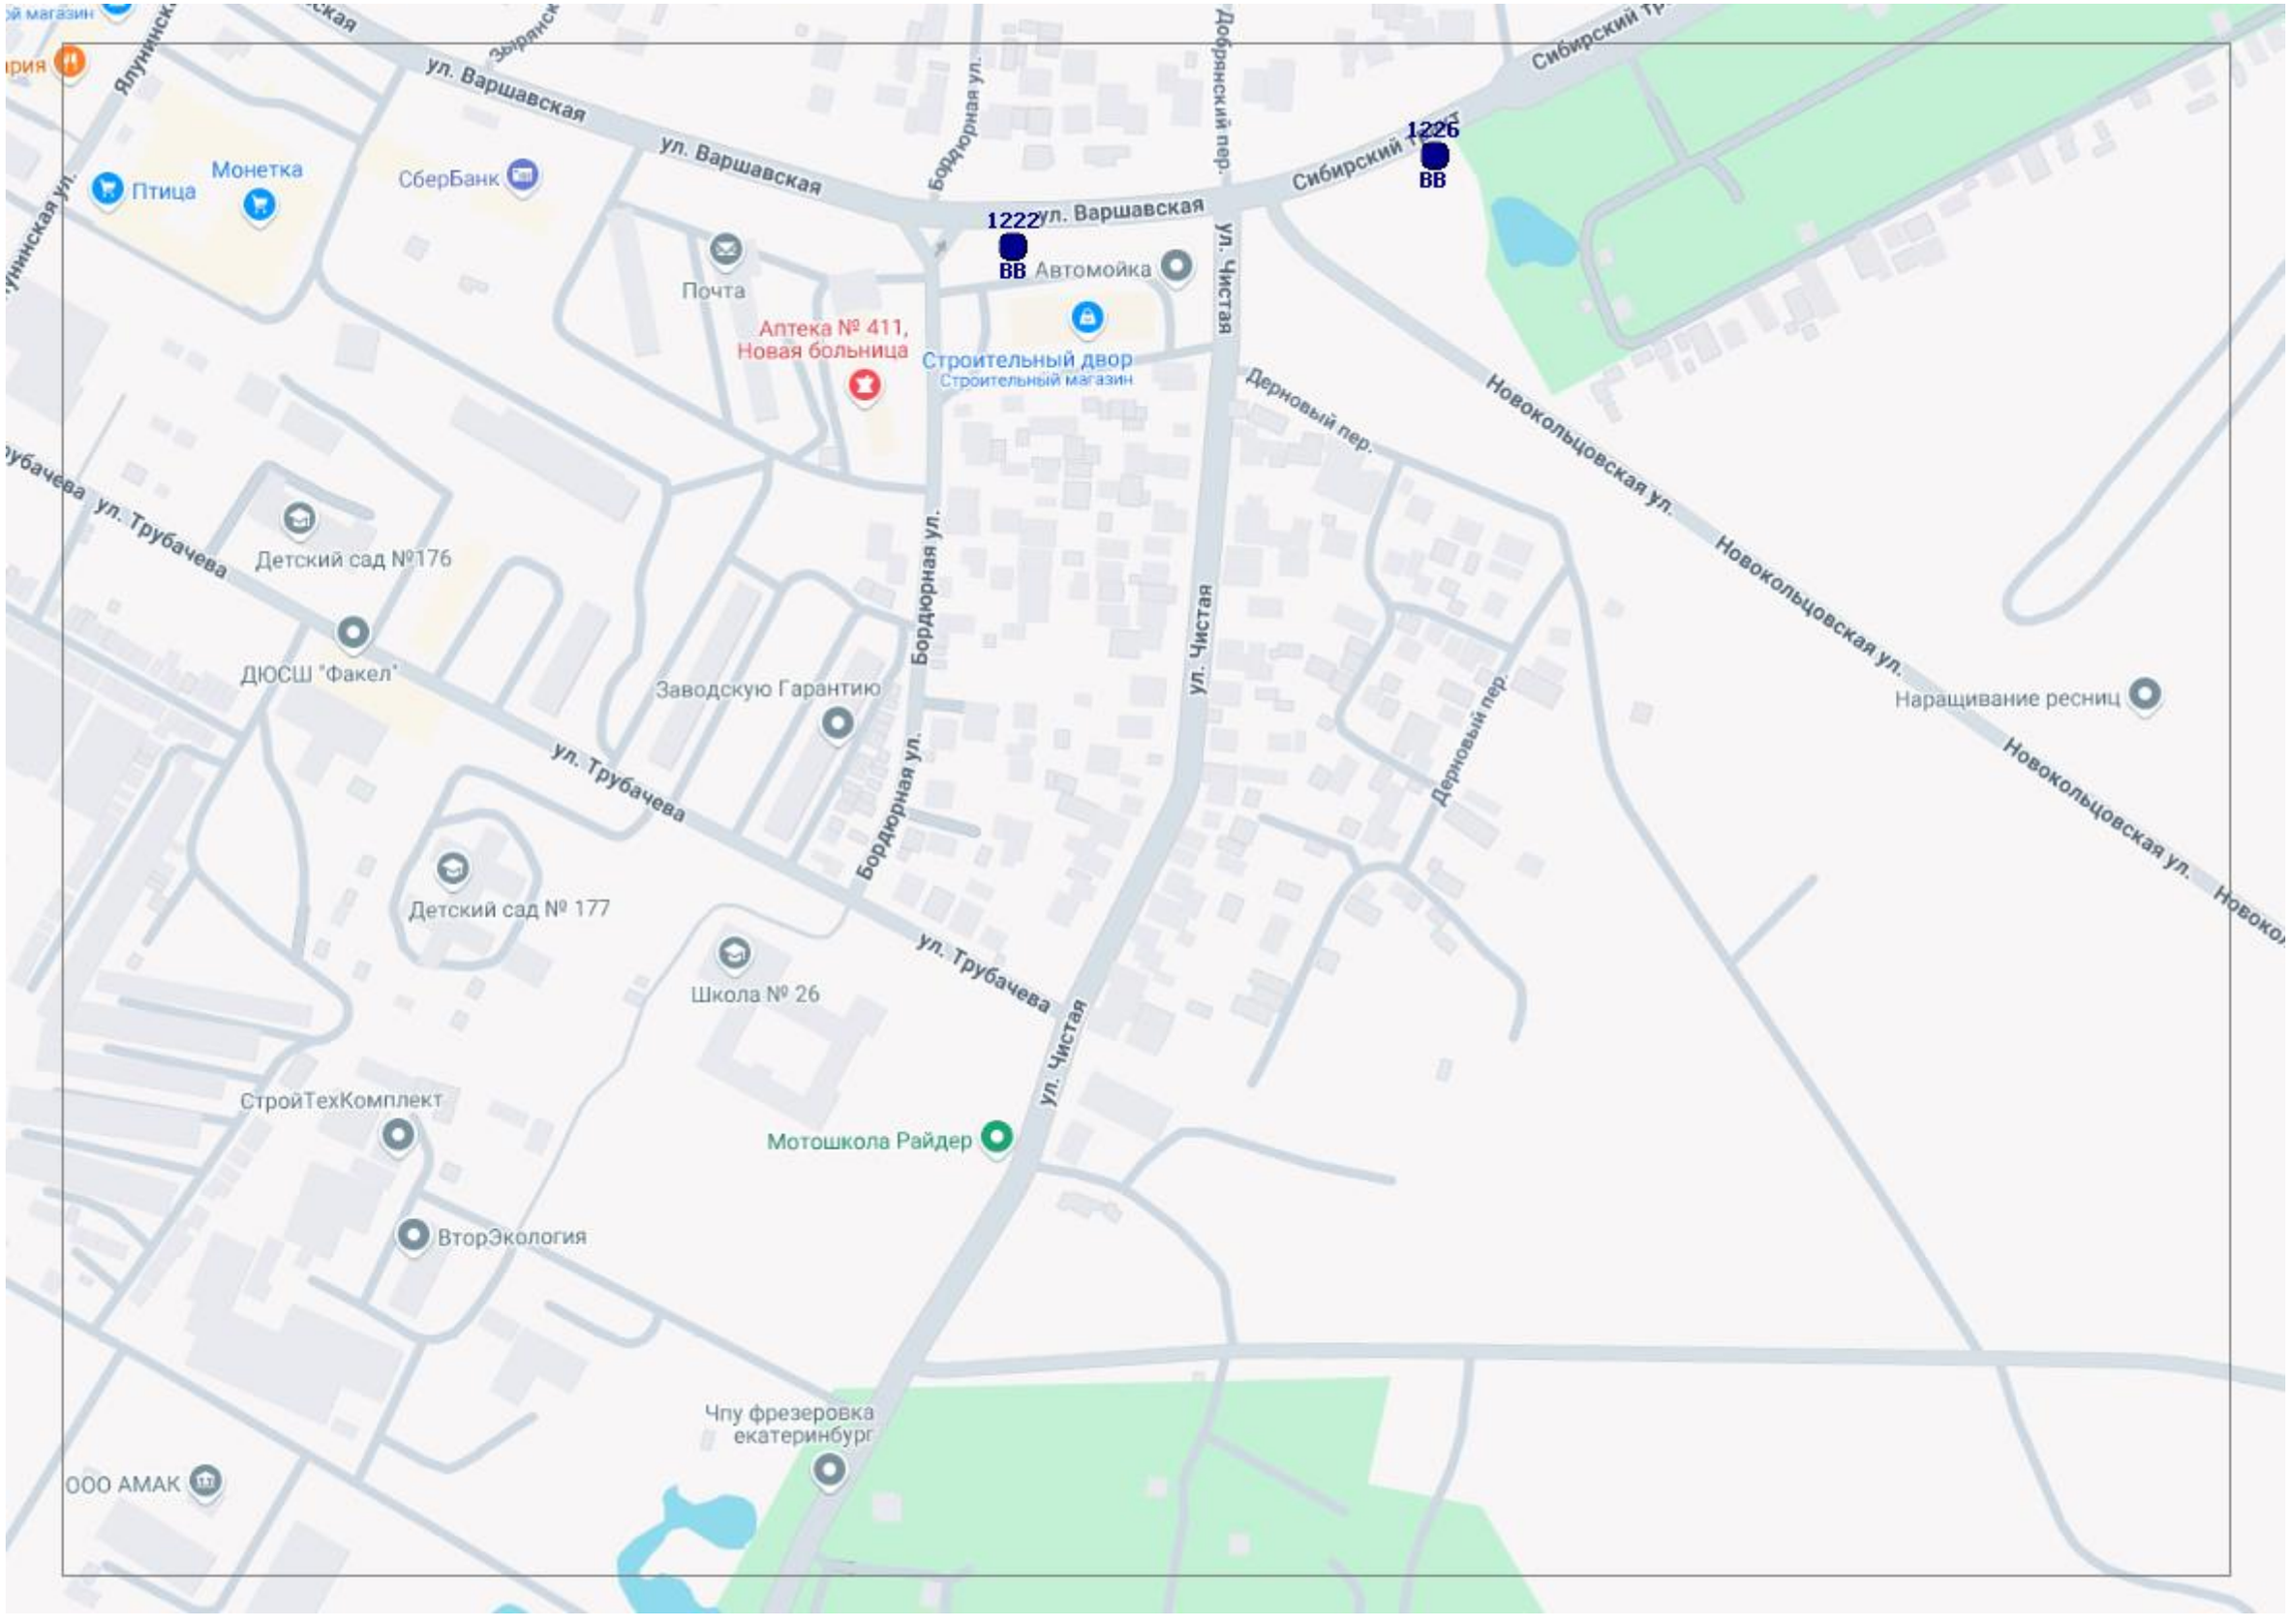
ул. Варшавская
ул. Варшавская
Сибирский тракт
1226
ВВ
1222
ВВ
Автомойка
Почта
Аптека № 411,
Новая больница
Строительный двор
Строительный магазин
Птица
Монетка
СберБанк
Бордюрная ул.
Добрянский пер.
ул. Чистая
Дерновый пер.
Новокольцовская ул.
Наращивание ресниц
Трубачева ул. Трубачева
Детский сад №176
ДЮСШ "Факел"
Заводскую Гарантию
Детский сад № 177
Школа № 26
СтройТехКомплект
ВторЭкология
Мотошкола Райдер
Чпу фрезеровка
екатеринбург
ООО АМАК

P351
E22
Сибирский тракт дублер
P351
E22
Сибирский тракт дублер
P351
E22
Сибирский тракт дублер
E22
0607635
P351
ВВ
пер. Местный
пер. Местный
пер. Местный
пер. Местный
Певческий пер.
ул. Великорусов

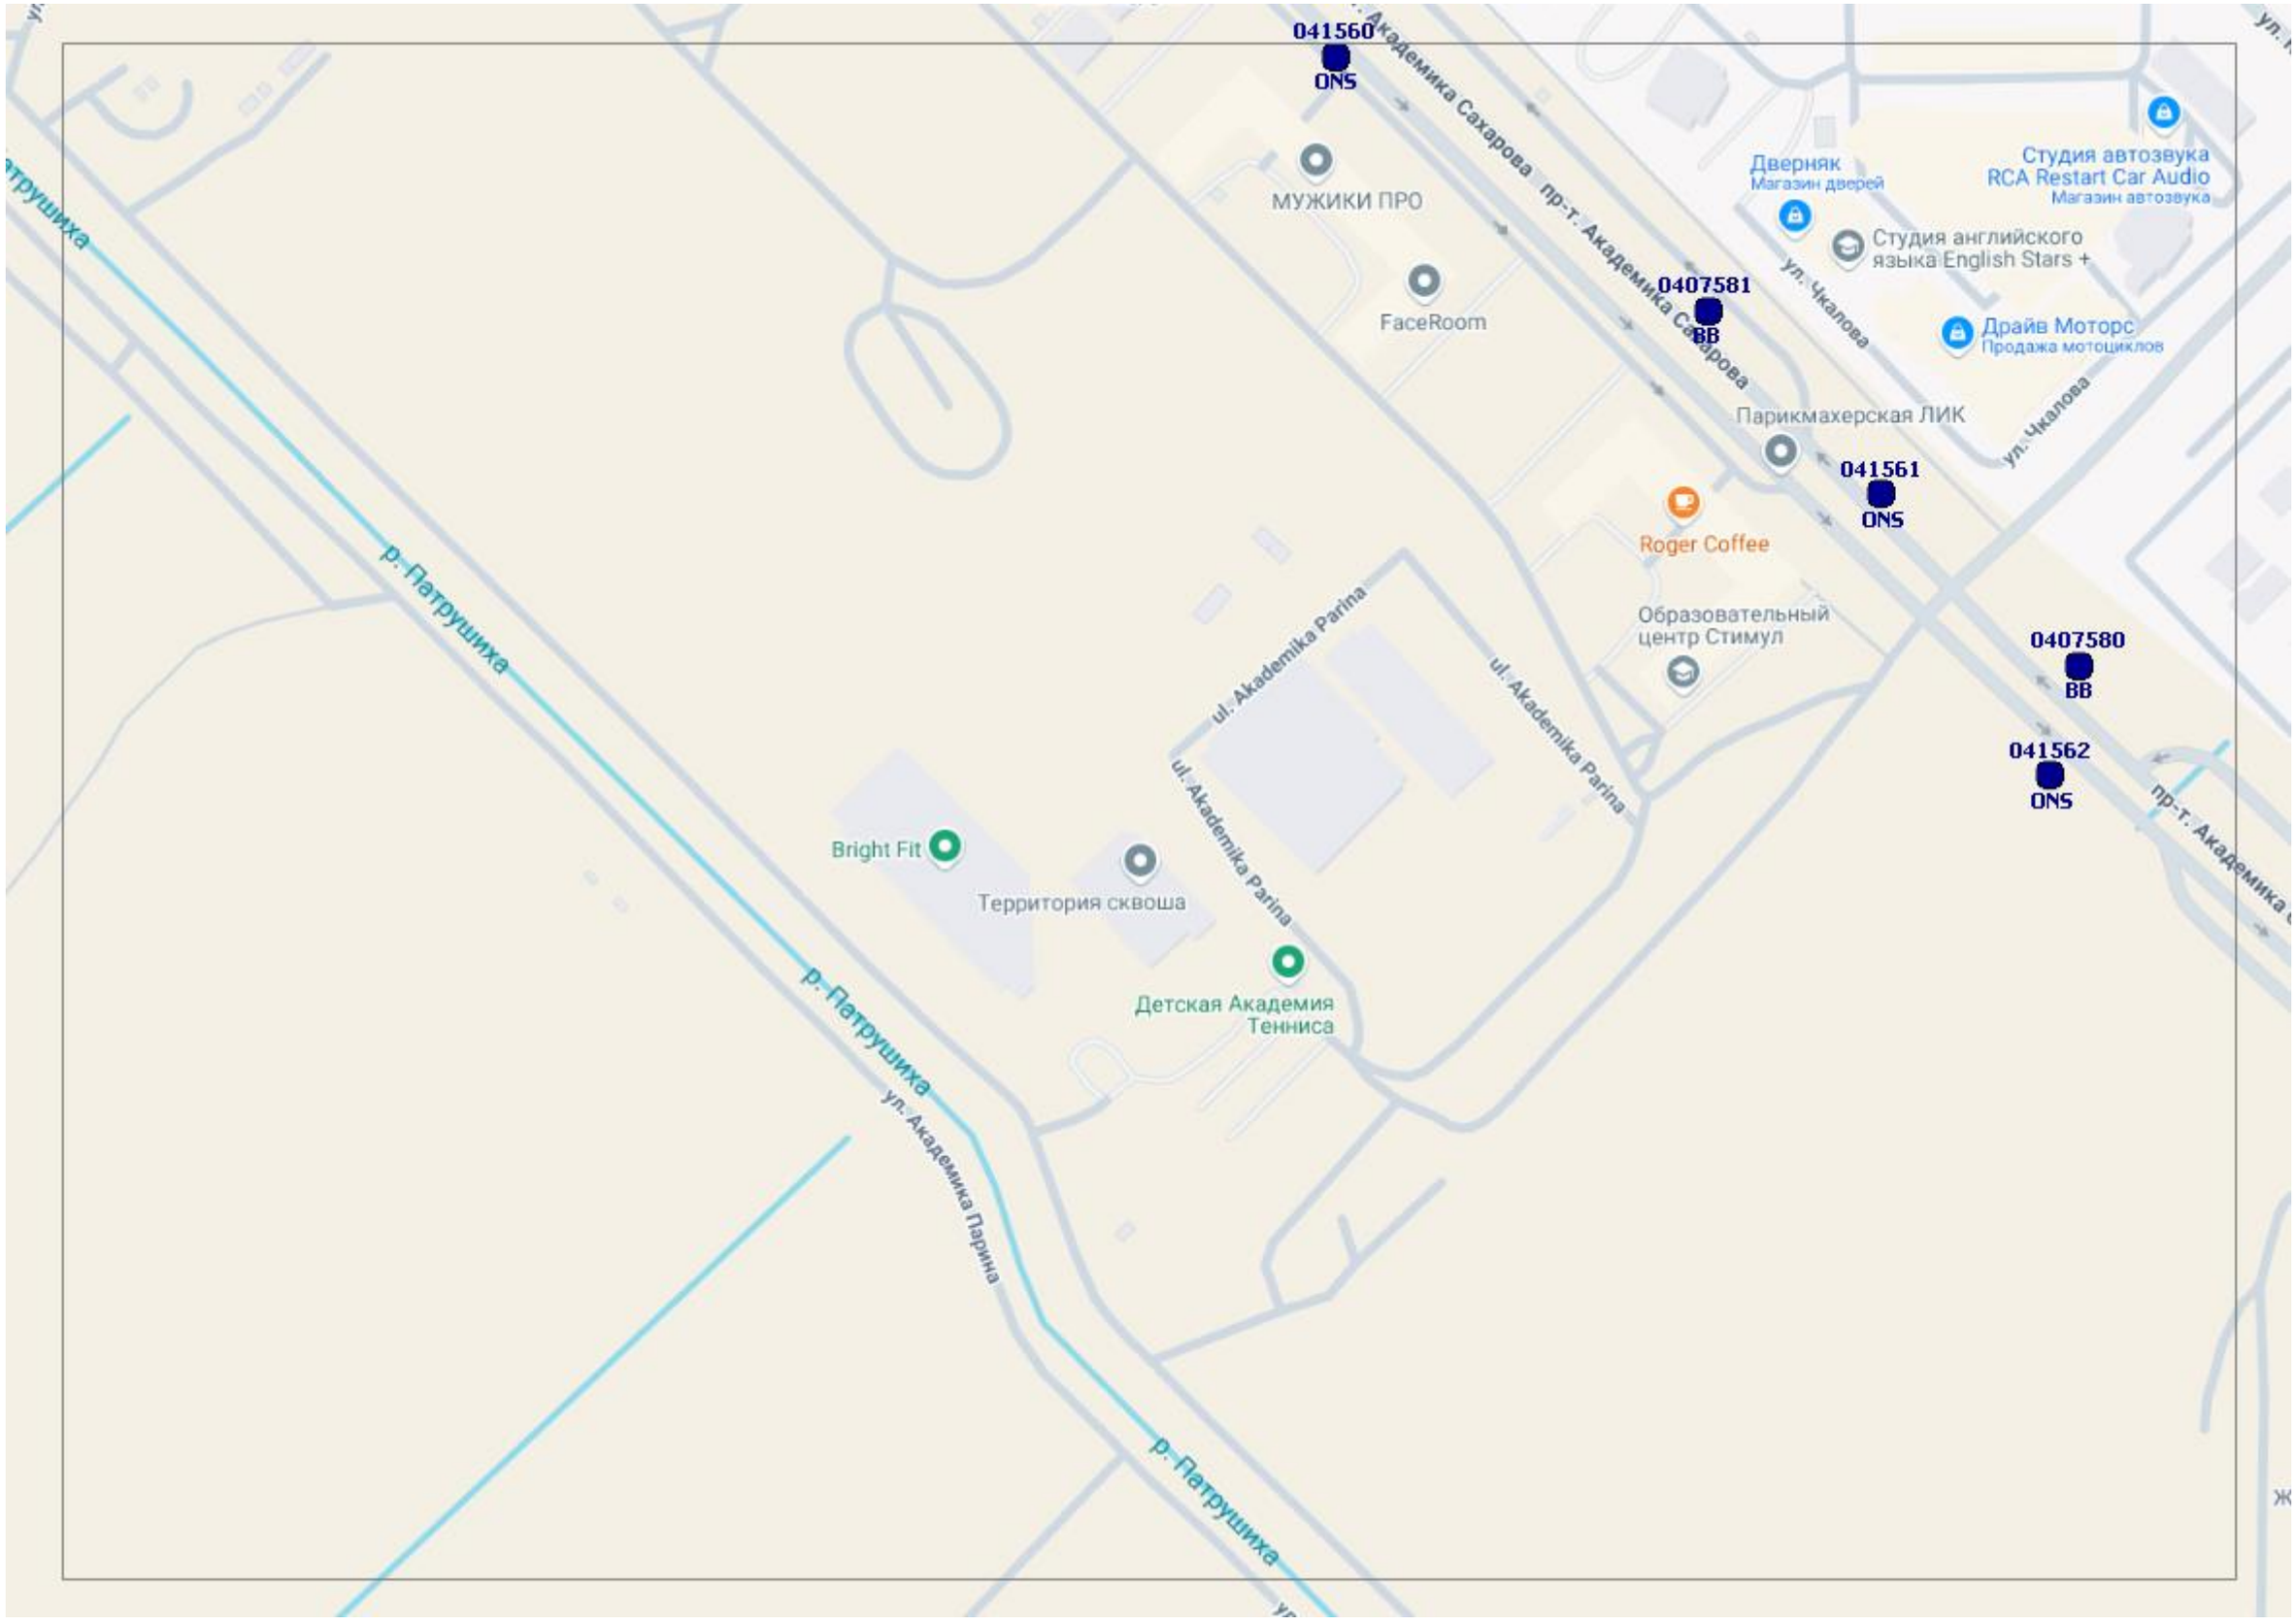
041560
ONS
МУЖИКИ ПРО
FaceRoom
0407581
ВВ
Дверняк
Магазин дверей
Студия автозвука
RCA Restart Car Audio
Магазин автозвука
Студия английского
языка English Stars +
ул. Чкалова
Драйв Моторс
Продажа мотоциклов
Парикмахерская ЛИК
041561
ONS
Roger Coffee
Образовательный
центр Стимул
0407580
ВВ
041562
ONS
пр-т. Академика Сахарова
ul. Akademika Parina
Bright Fit
Территория сквоша
Детская Академия
Тенниса
р. Патрушиха
ул. Академика Парина

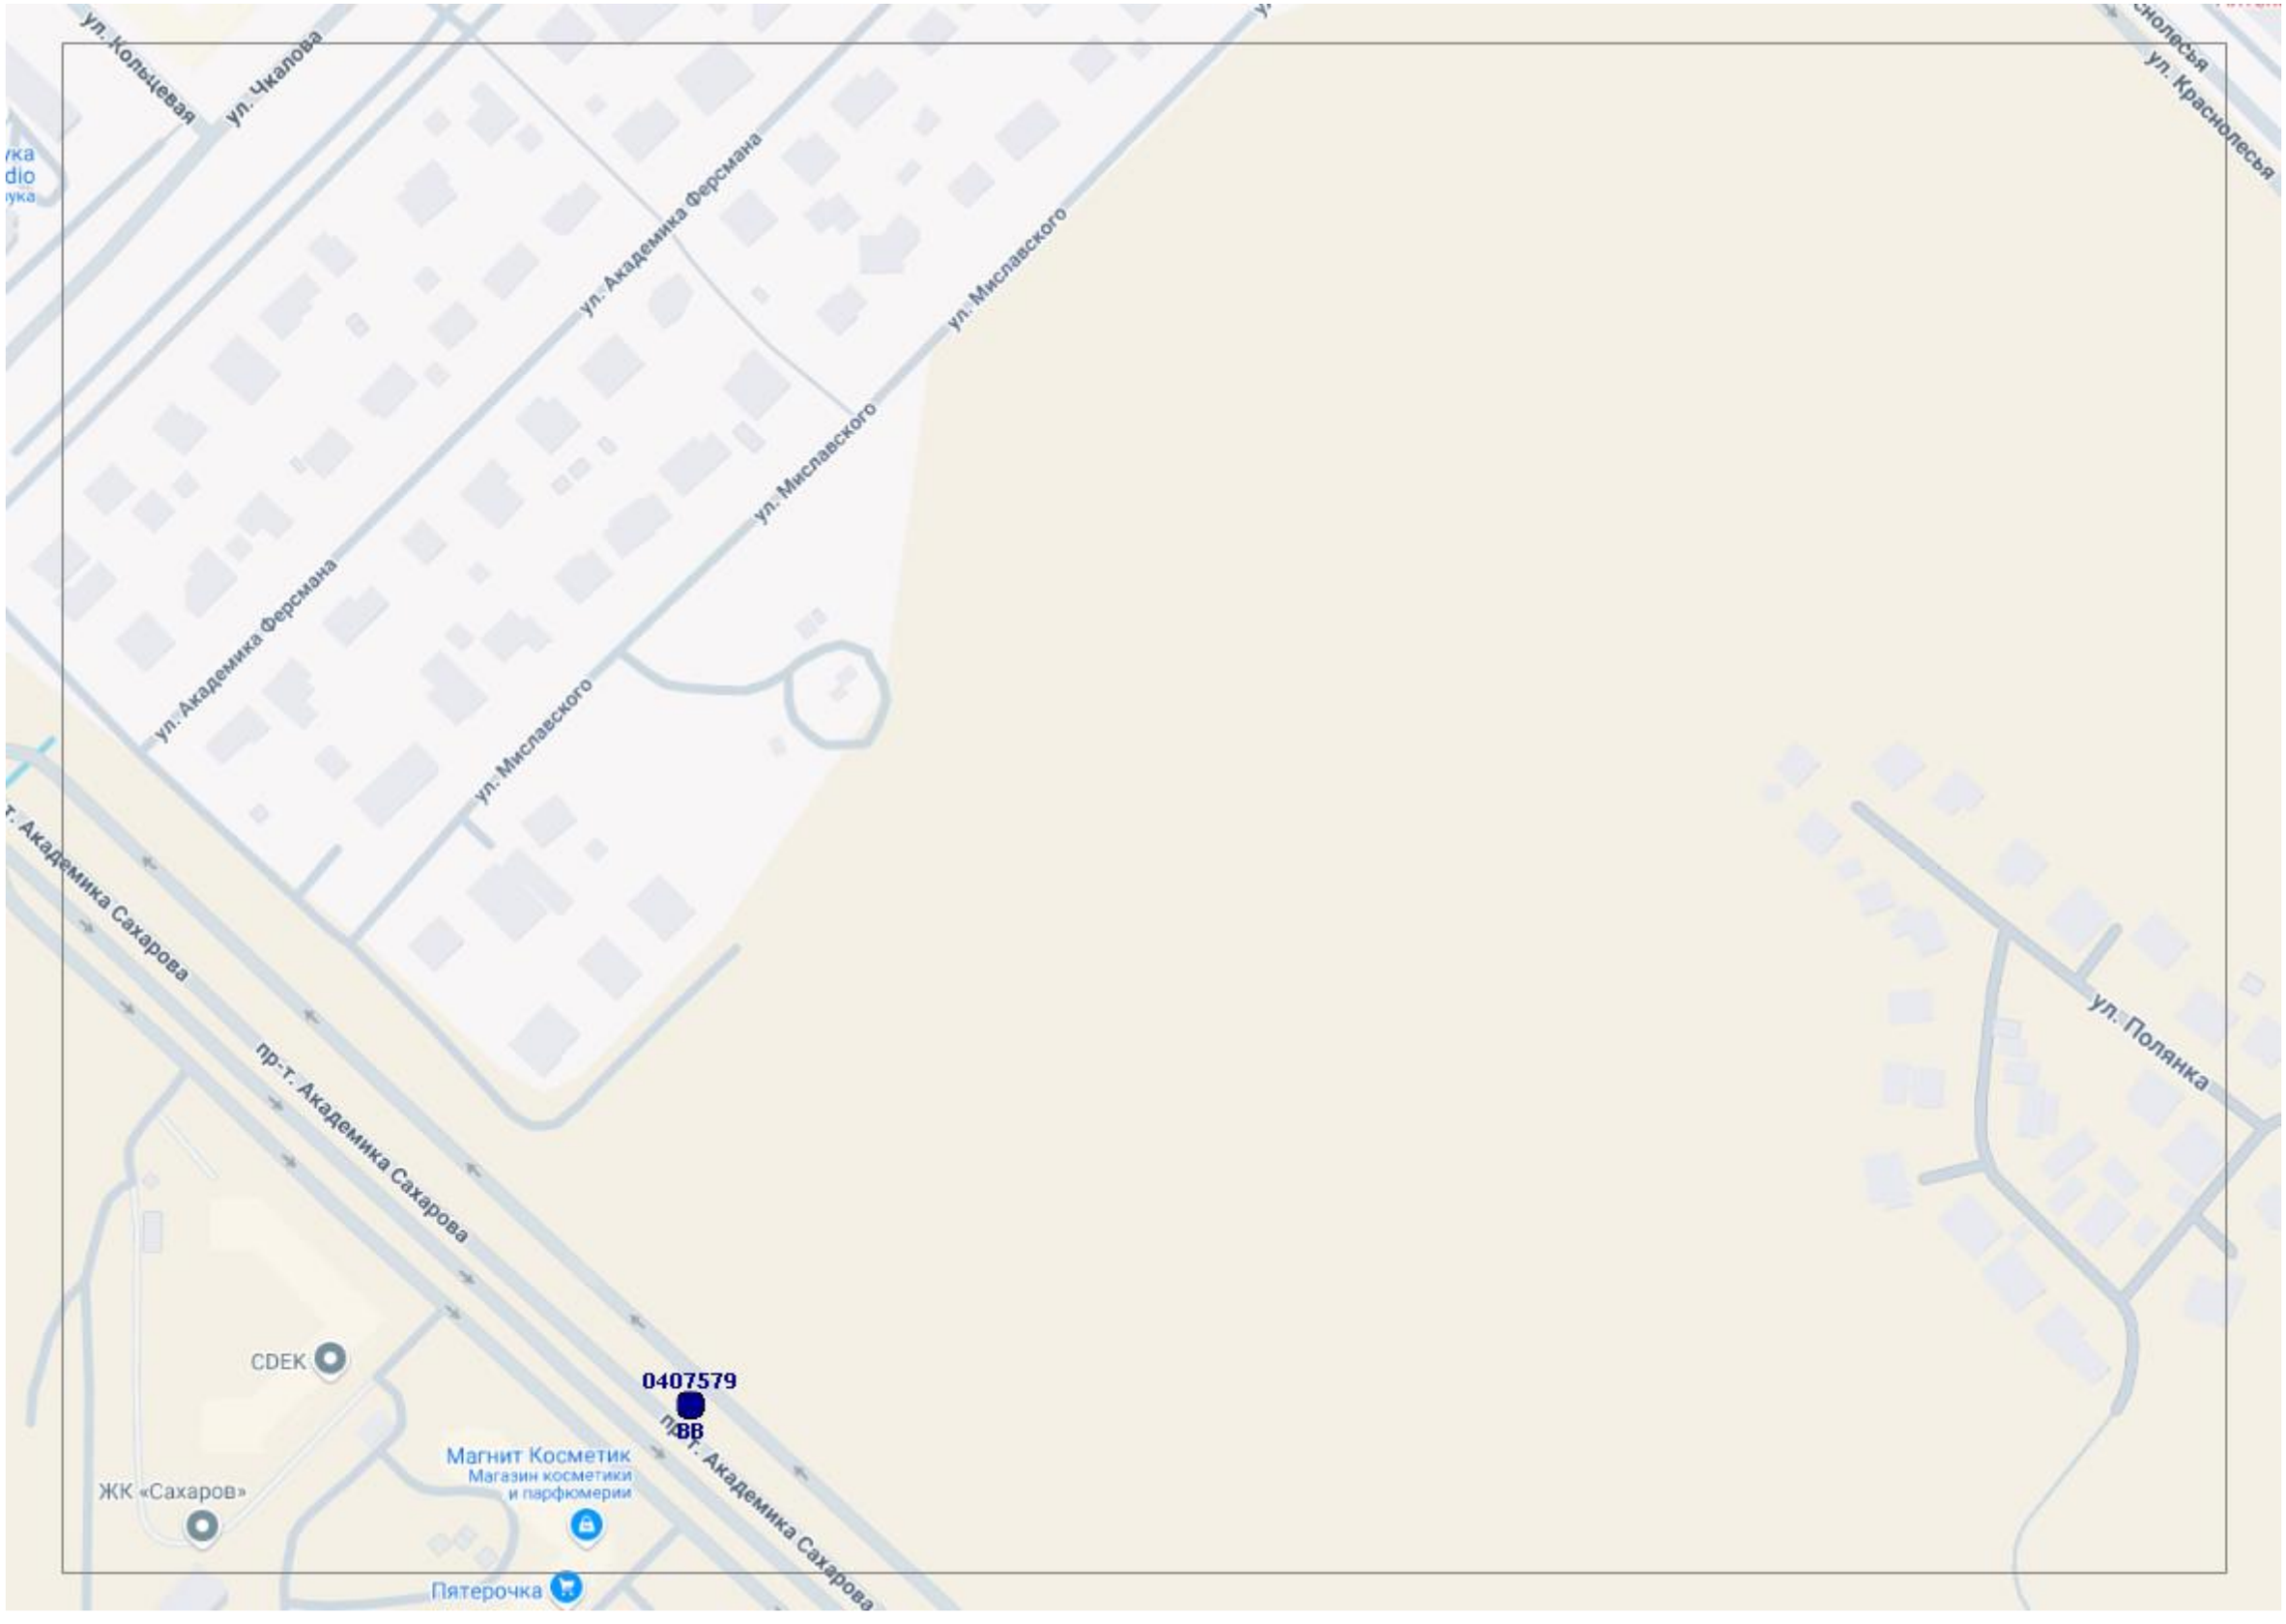
ул. Кольцевая
ул. Чкалова
ул. Академика Ферсмана
ул. Мирославского
ул. Красноолесья
ул. Академика Ферсмана
ул. Мирославского
ул. Мирославского
пр-т. Академика Сахарова
пр-т. Академика Сахарова
ул. Полянка
CDEK
0407579
ВВ
пр-т. Академика Сахарова
Магнит Косметик
Магазин косметики и парфюмерии
ЖК «Сахаров»
Пятерочка

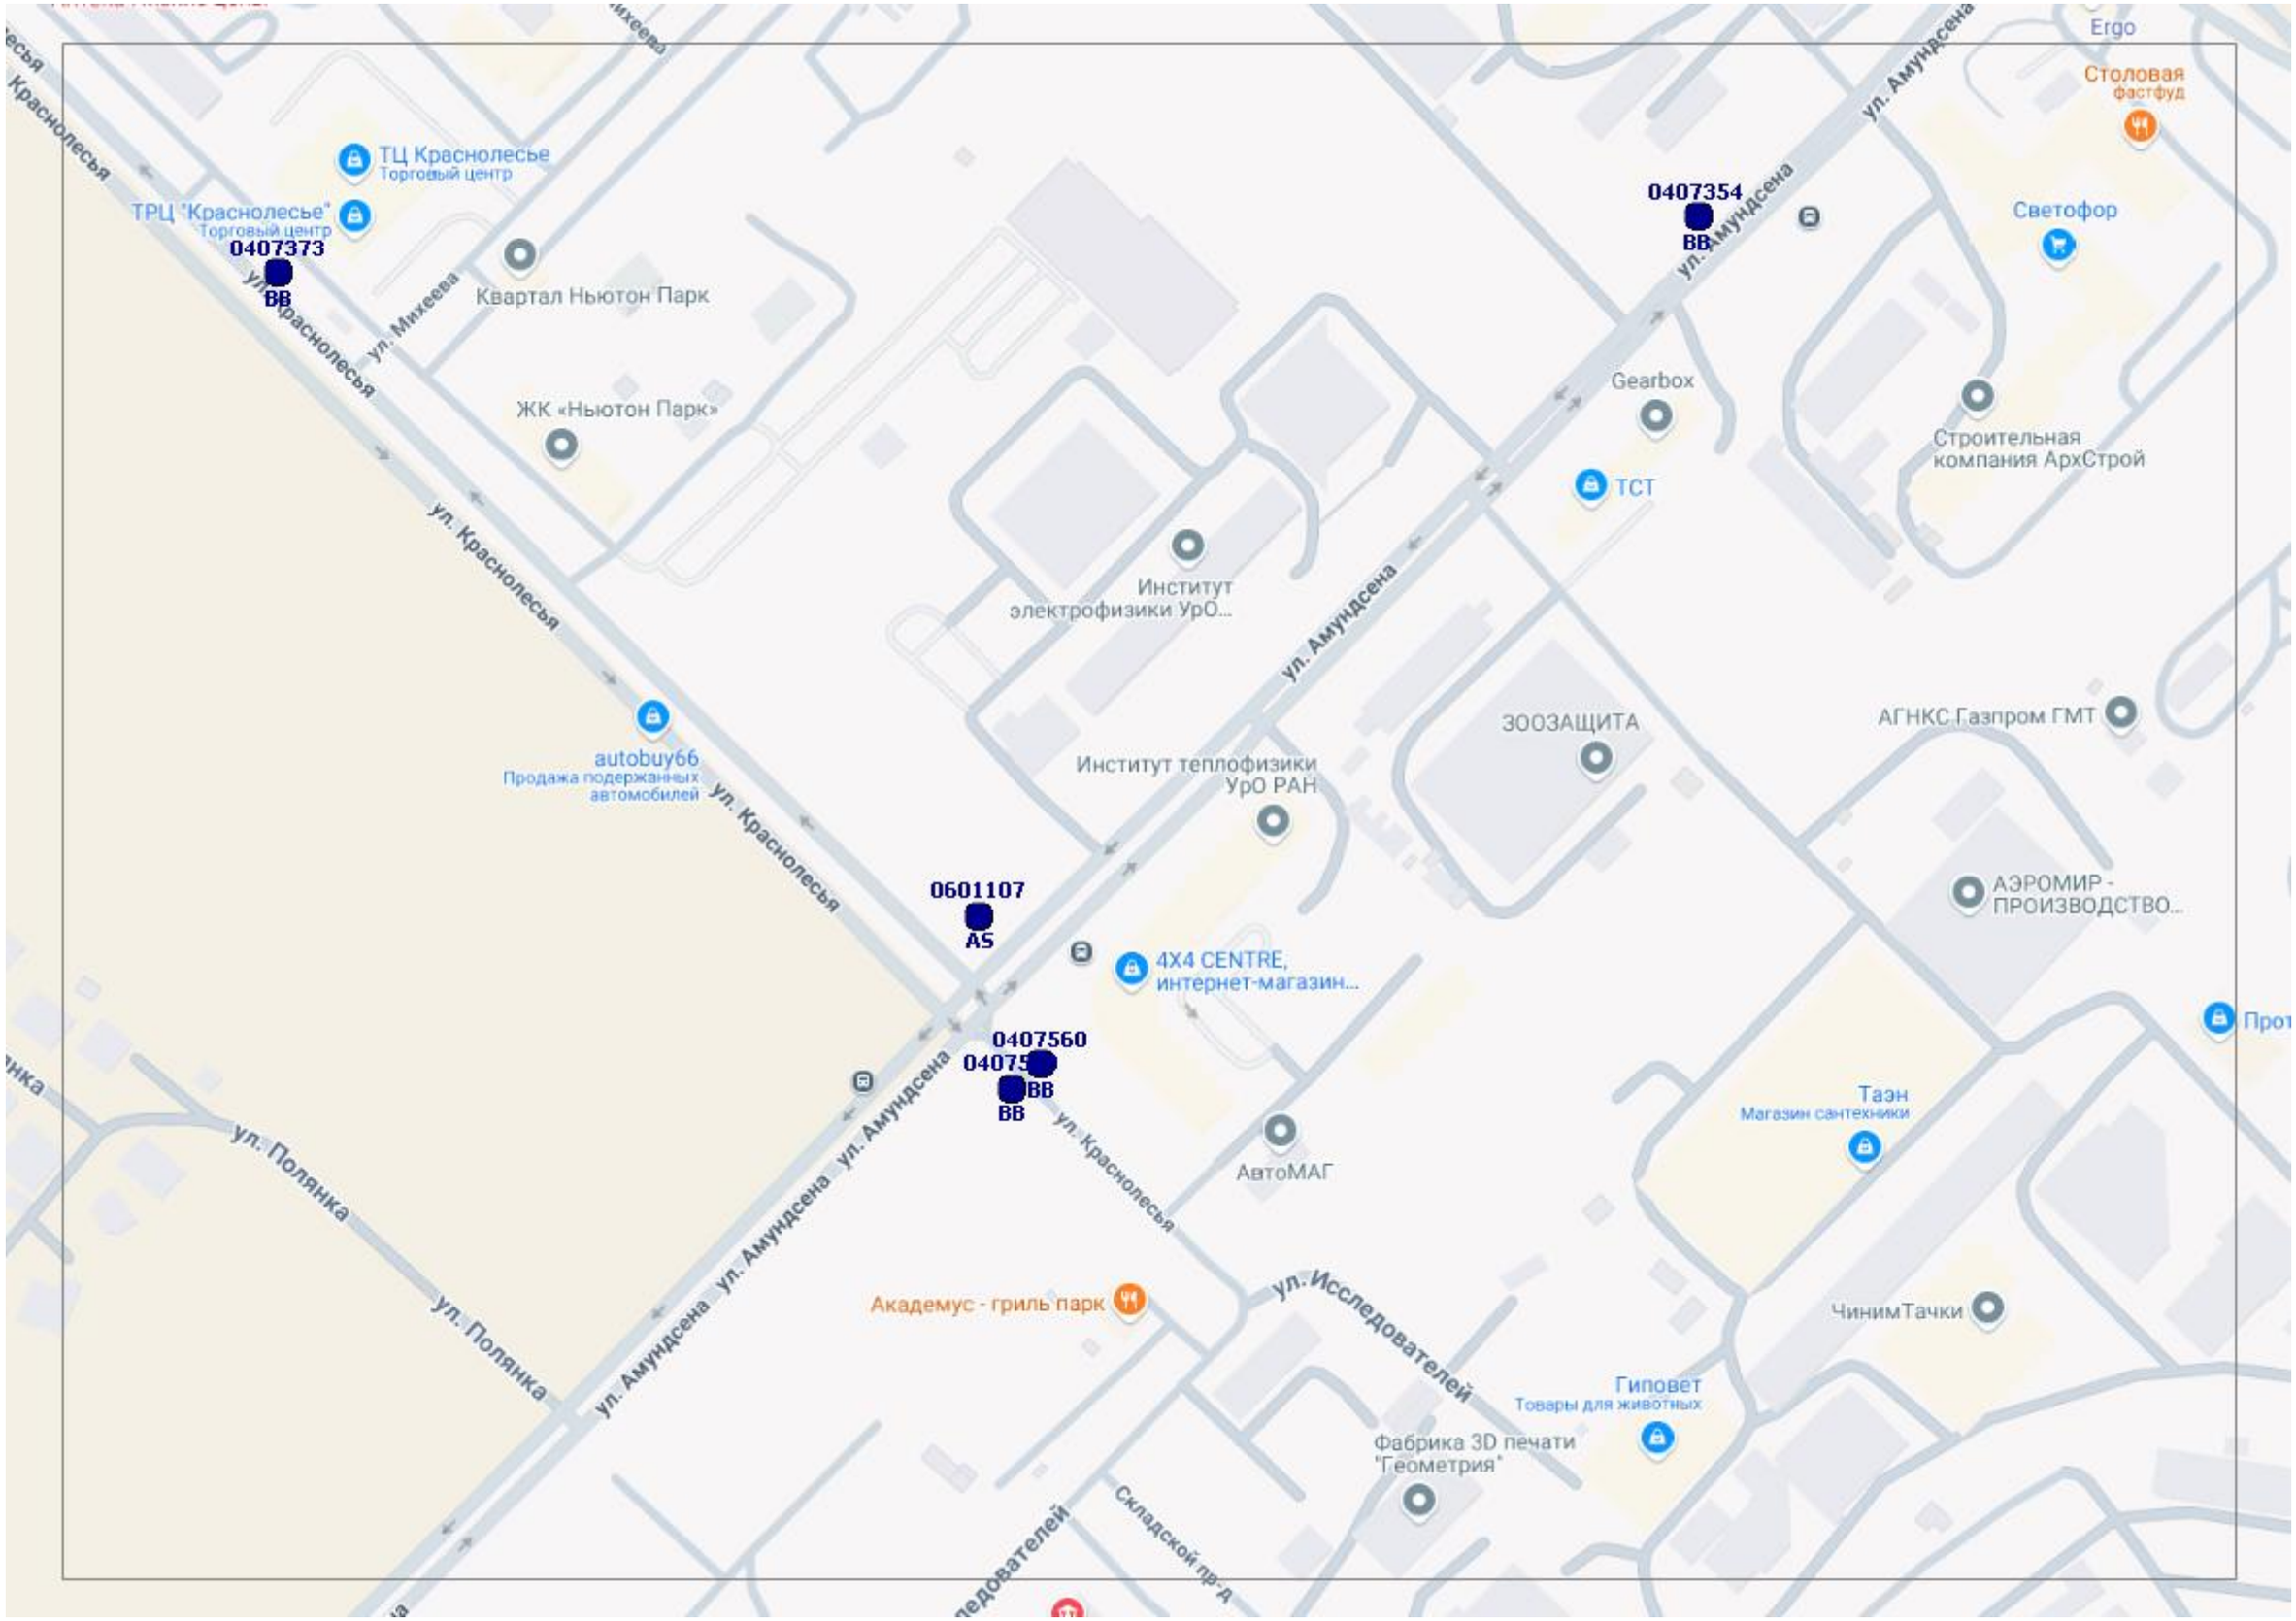
ТЦ Краснолесье
Торговый центр
ТРЦ "Краснолесье"
Торговый центр
0407373
BB
ул. Краснолесья
ул. Михеева
Квартал Ньютон Парк
ЖК «Ньютон Парк»
ул. Краснолесья
autobuy66
Продажа подержанных автомобилей
ул. Краснолесья
0601107
AS
0407560
04075
BB
BB
ул. Амундсена
ул. Амундсена
ул. Амундсена
ул. Краснолесья
ул. Полянка
ул. Полянка
Институт электрофизики УрО...
Институт теплофизики УрО РАН
4X4 CENTRE, интернет-магазин...
АвтоМАГ
Академус - гриль парк
0407354
BB
ул. Амундсена
ул. Амундсена
Ergo
Столовая
фастфуд
Светофор
Gearbox
ТСТ
Строительная компания АрхСтрой
ЗООЗАЩИТА
АГНКС Газпром ГМТ
АЭРОМИР - ПРОИЗВОДСТВО...
Таэн
Магазин сантехники
ЧинимТачки
Гиповет
Товары для животных
Фабрика 3D печати "Геометрия"
ул. Исследователей
Складской пр-д

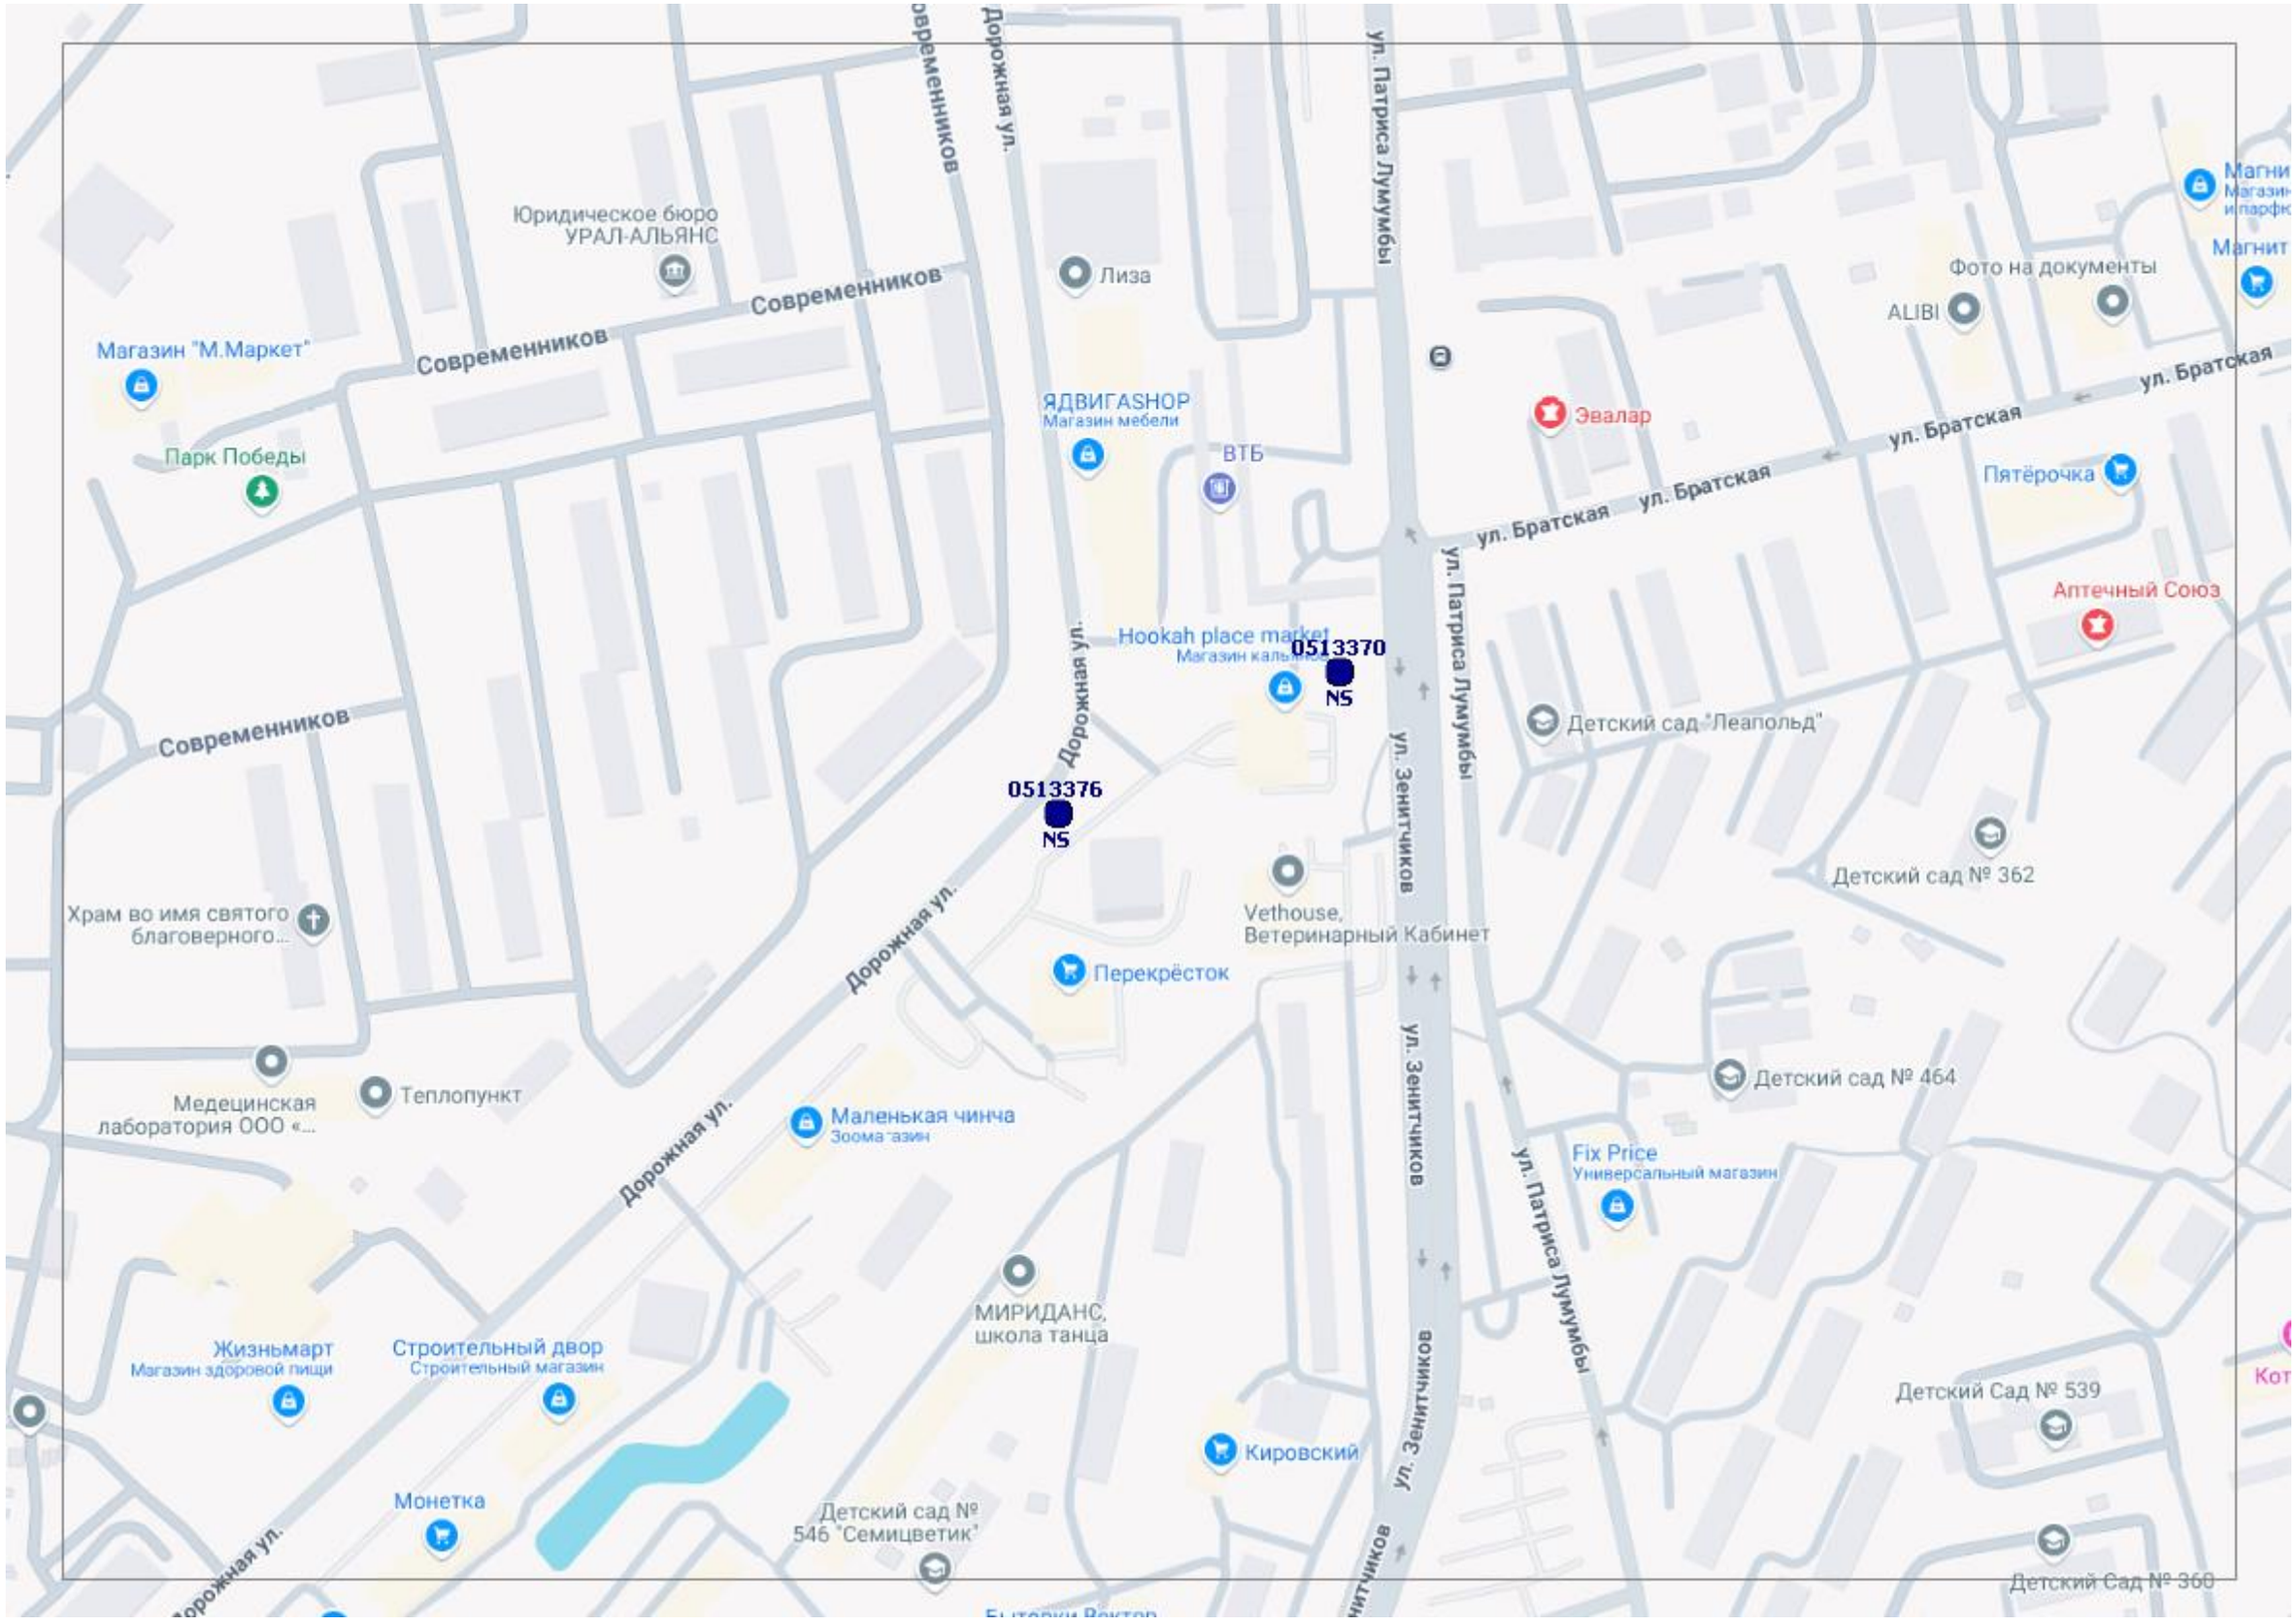
Современников
Дорожная ул.
ул. Патриса Лумумбы
Юридическое бюро
УРАЛ-АЛЬЯНС
Лиза
Магнит
Фото на документы
ALIBI
Магазин "М.Маркет"
Современников
Современников
ЯДВИГАSHOP
Магазин мебели
ВТБ
Эвалар
ул. Братская
ул. Братская
ул. Братская
Пятёрочка
Парк Победы
Аптечный Союз
Hookah place market
0513370
NS
Современников
Дорожная ул.
ул. Патриса Лумумбы
Детский сад "Леапольд"
0513376
NS
ул. Зенитчиков
Детский сад № 362
Vethouse,
Ветеринарный Кабинет
Храм во имя святого
благоверного...
Перекрёсток
Дорожная ул.
ул. Зенитчиков
Детский сад № 464
Медецинская
лаборатория ООО «...
Теплопункт
Маленькая чинча
Зоомагазин
Дорожная ул.
Fix Price
Универсальный магазин
ул. Патриса Лумумбы
МИРИДАНС,
школа танца
Жизньмарт
Магазин здоровой пищи
Строительный двор
Строительный магазин
Детский Сад № 539
Кировский
Монетка
Детский сад №
546 "Семицветик"
ул. Зенитчиков
Детский Сад № 360

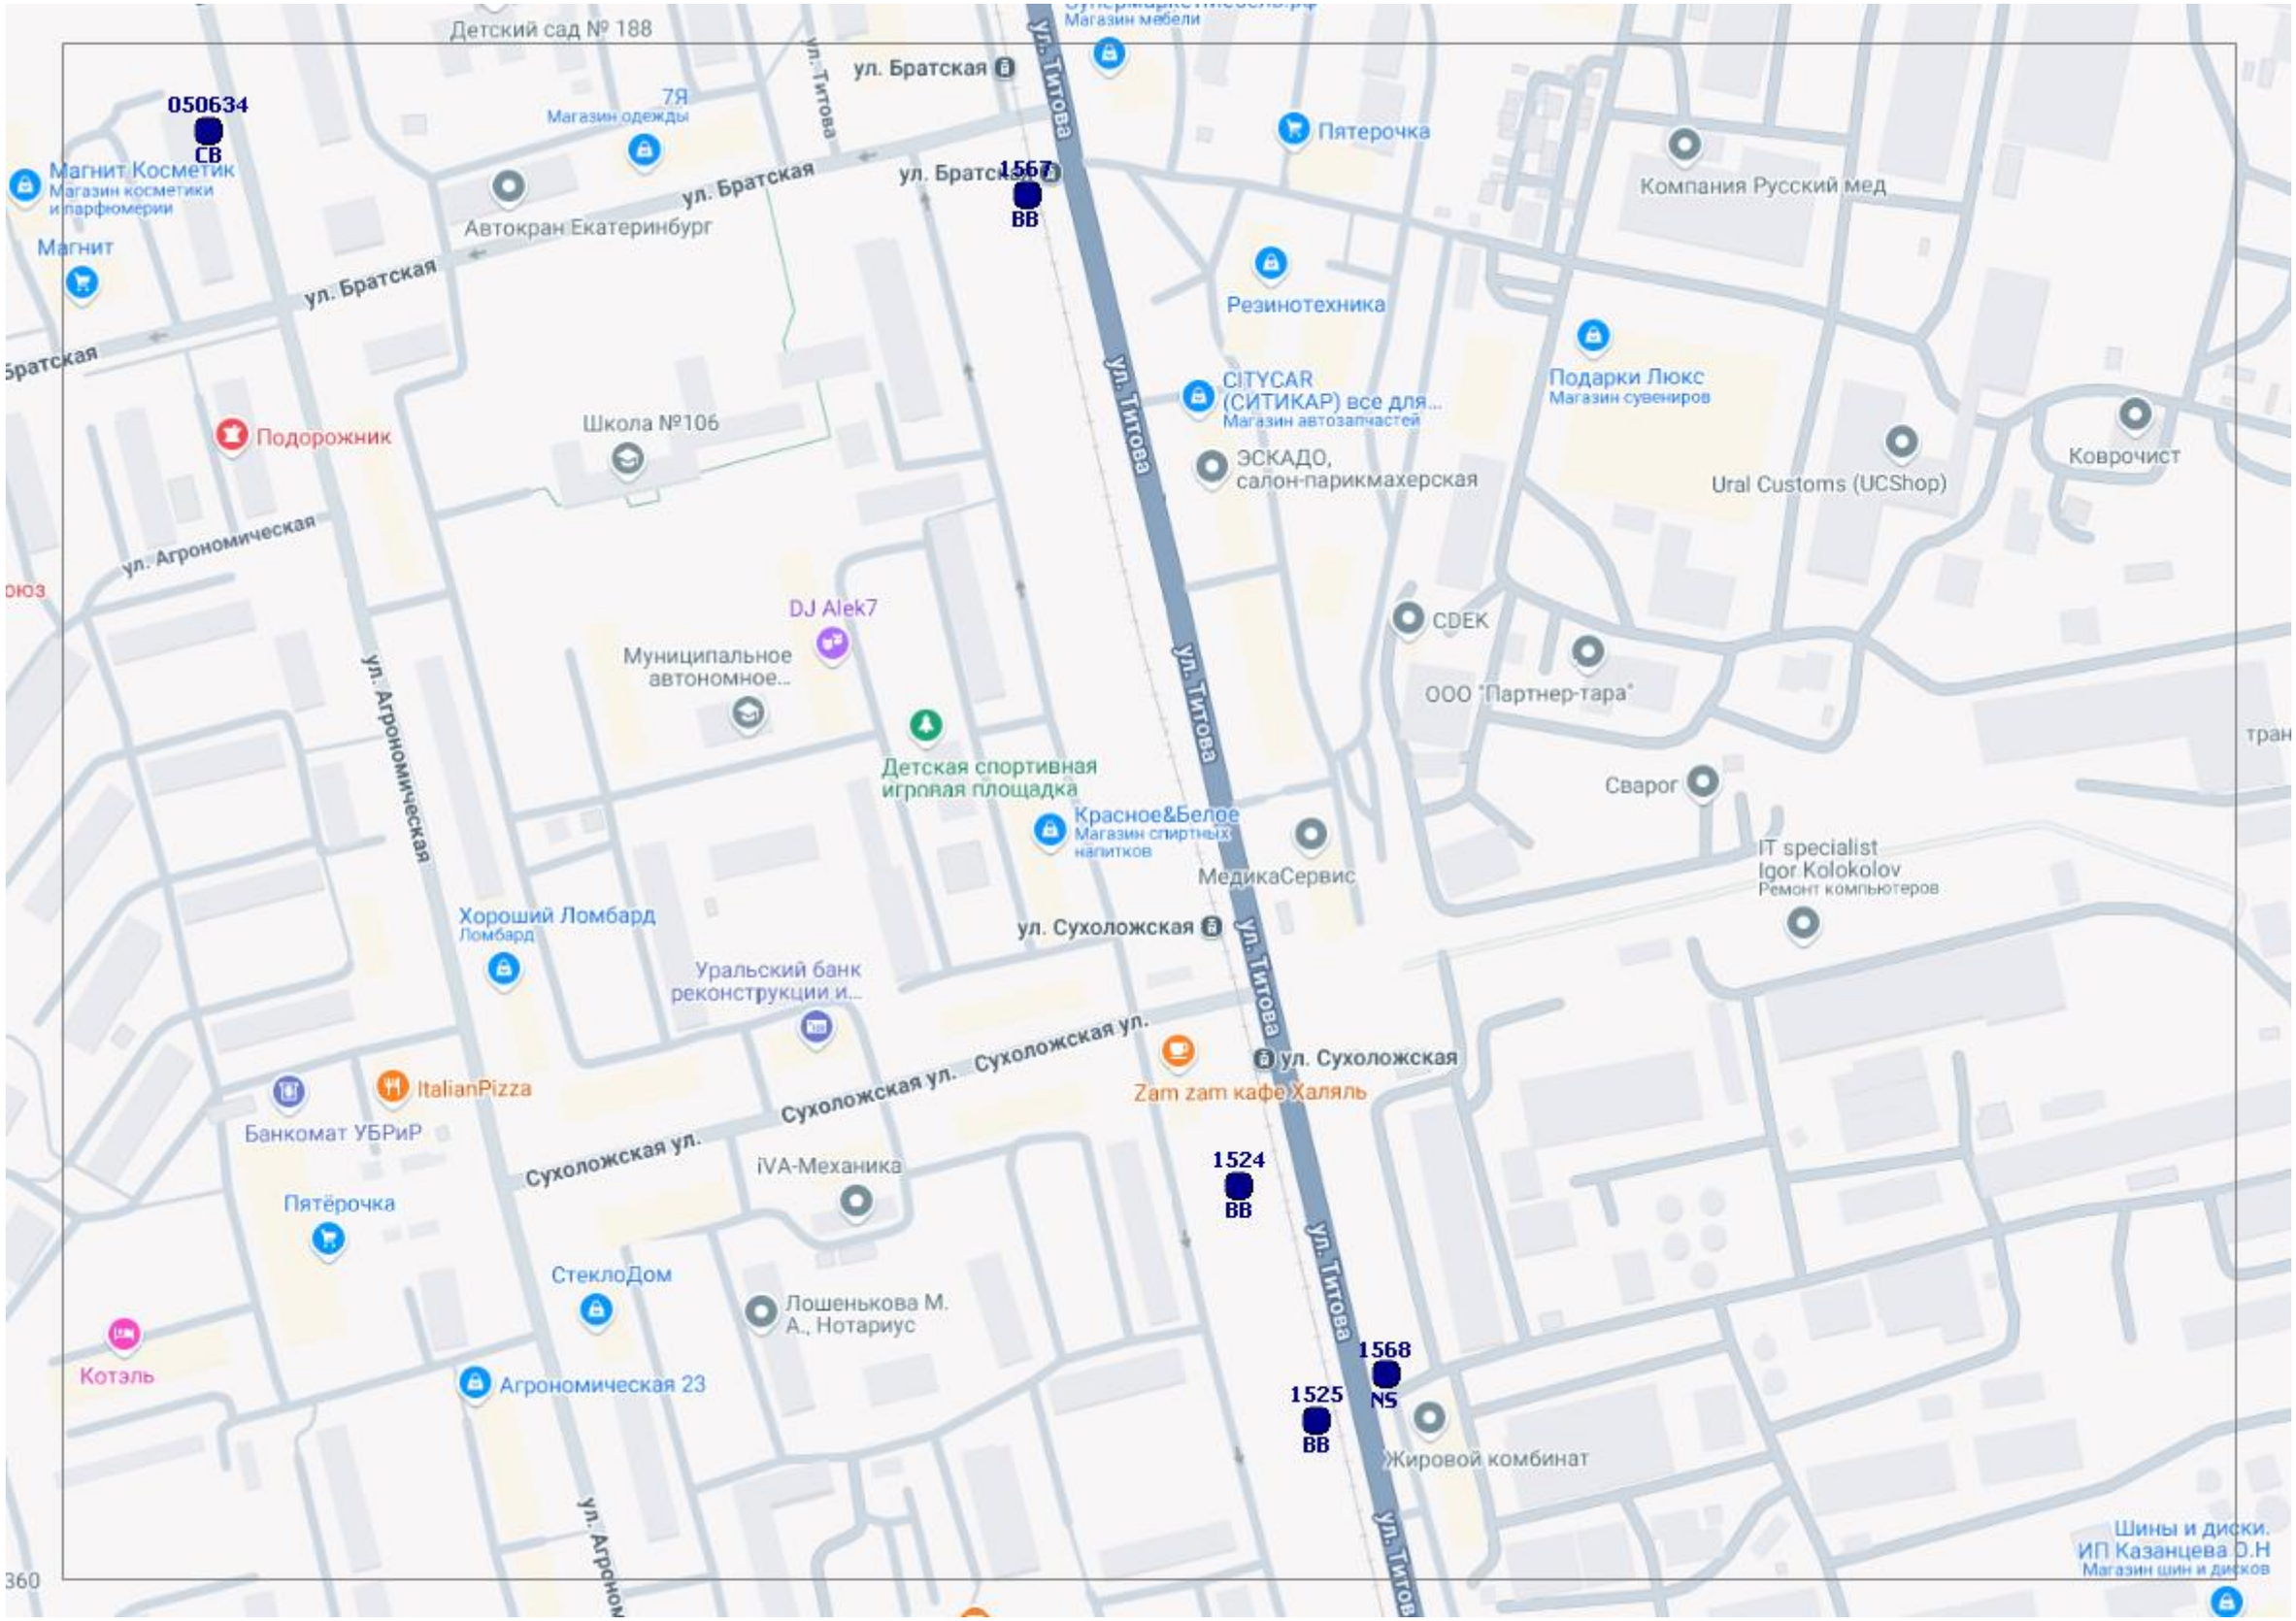
Детский сад № 188
ул. Титова
ул. Братская
Магазин мебели
050634
СВ
7Я
Магазин одежды
Пятерочка
Магнит Косметик
Магазин косметики и парфюмерии
Автокран Екатеринбург
ул. Братская
1567
ВВ
Компания Русский мед
Магнит
Резинотехника
Подарки Люкс
Магазин сувениров
CITYCAR (СИТИКАР) все для...
Магазин автозапчастей
ЭСКАДО, салон-парикмахерская
Ural Customs (UCShop)
Коврочист
Подорожник
Школа №106
ул. Агрономическая
DJ Alek7
Муниципальное автономное...
CDEK
ООО "Партнер-тара"
Детская спортивная игровая площадка
Красное&Белое
Магазин спиртных напитков
Сварог
МедикаСервис
IT specialist
Igor Kolokolov
Ремонт компьютеров
ул. Сухоложская
Хороший Ломбард
Ломбард
Уральский банк реконструкции и...
Сухоложская ул.
ul. Сухоложская
ItalianPizza
Zam zam кафе Халяль
Банкомат УБРиР
iVA-Механика
1524
ВВ
Пятёрочка
СтеклоДом
Лошенькова М. А., Нотариус
Котэль
Агрономическая 23
1568
NS
1525
ВВ
Жировой комбинат
Шины и диски. ИП Казанцева О.Н
Магазин шин и дисков

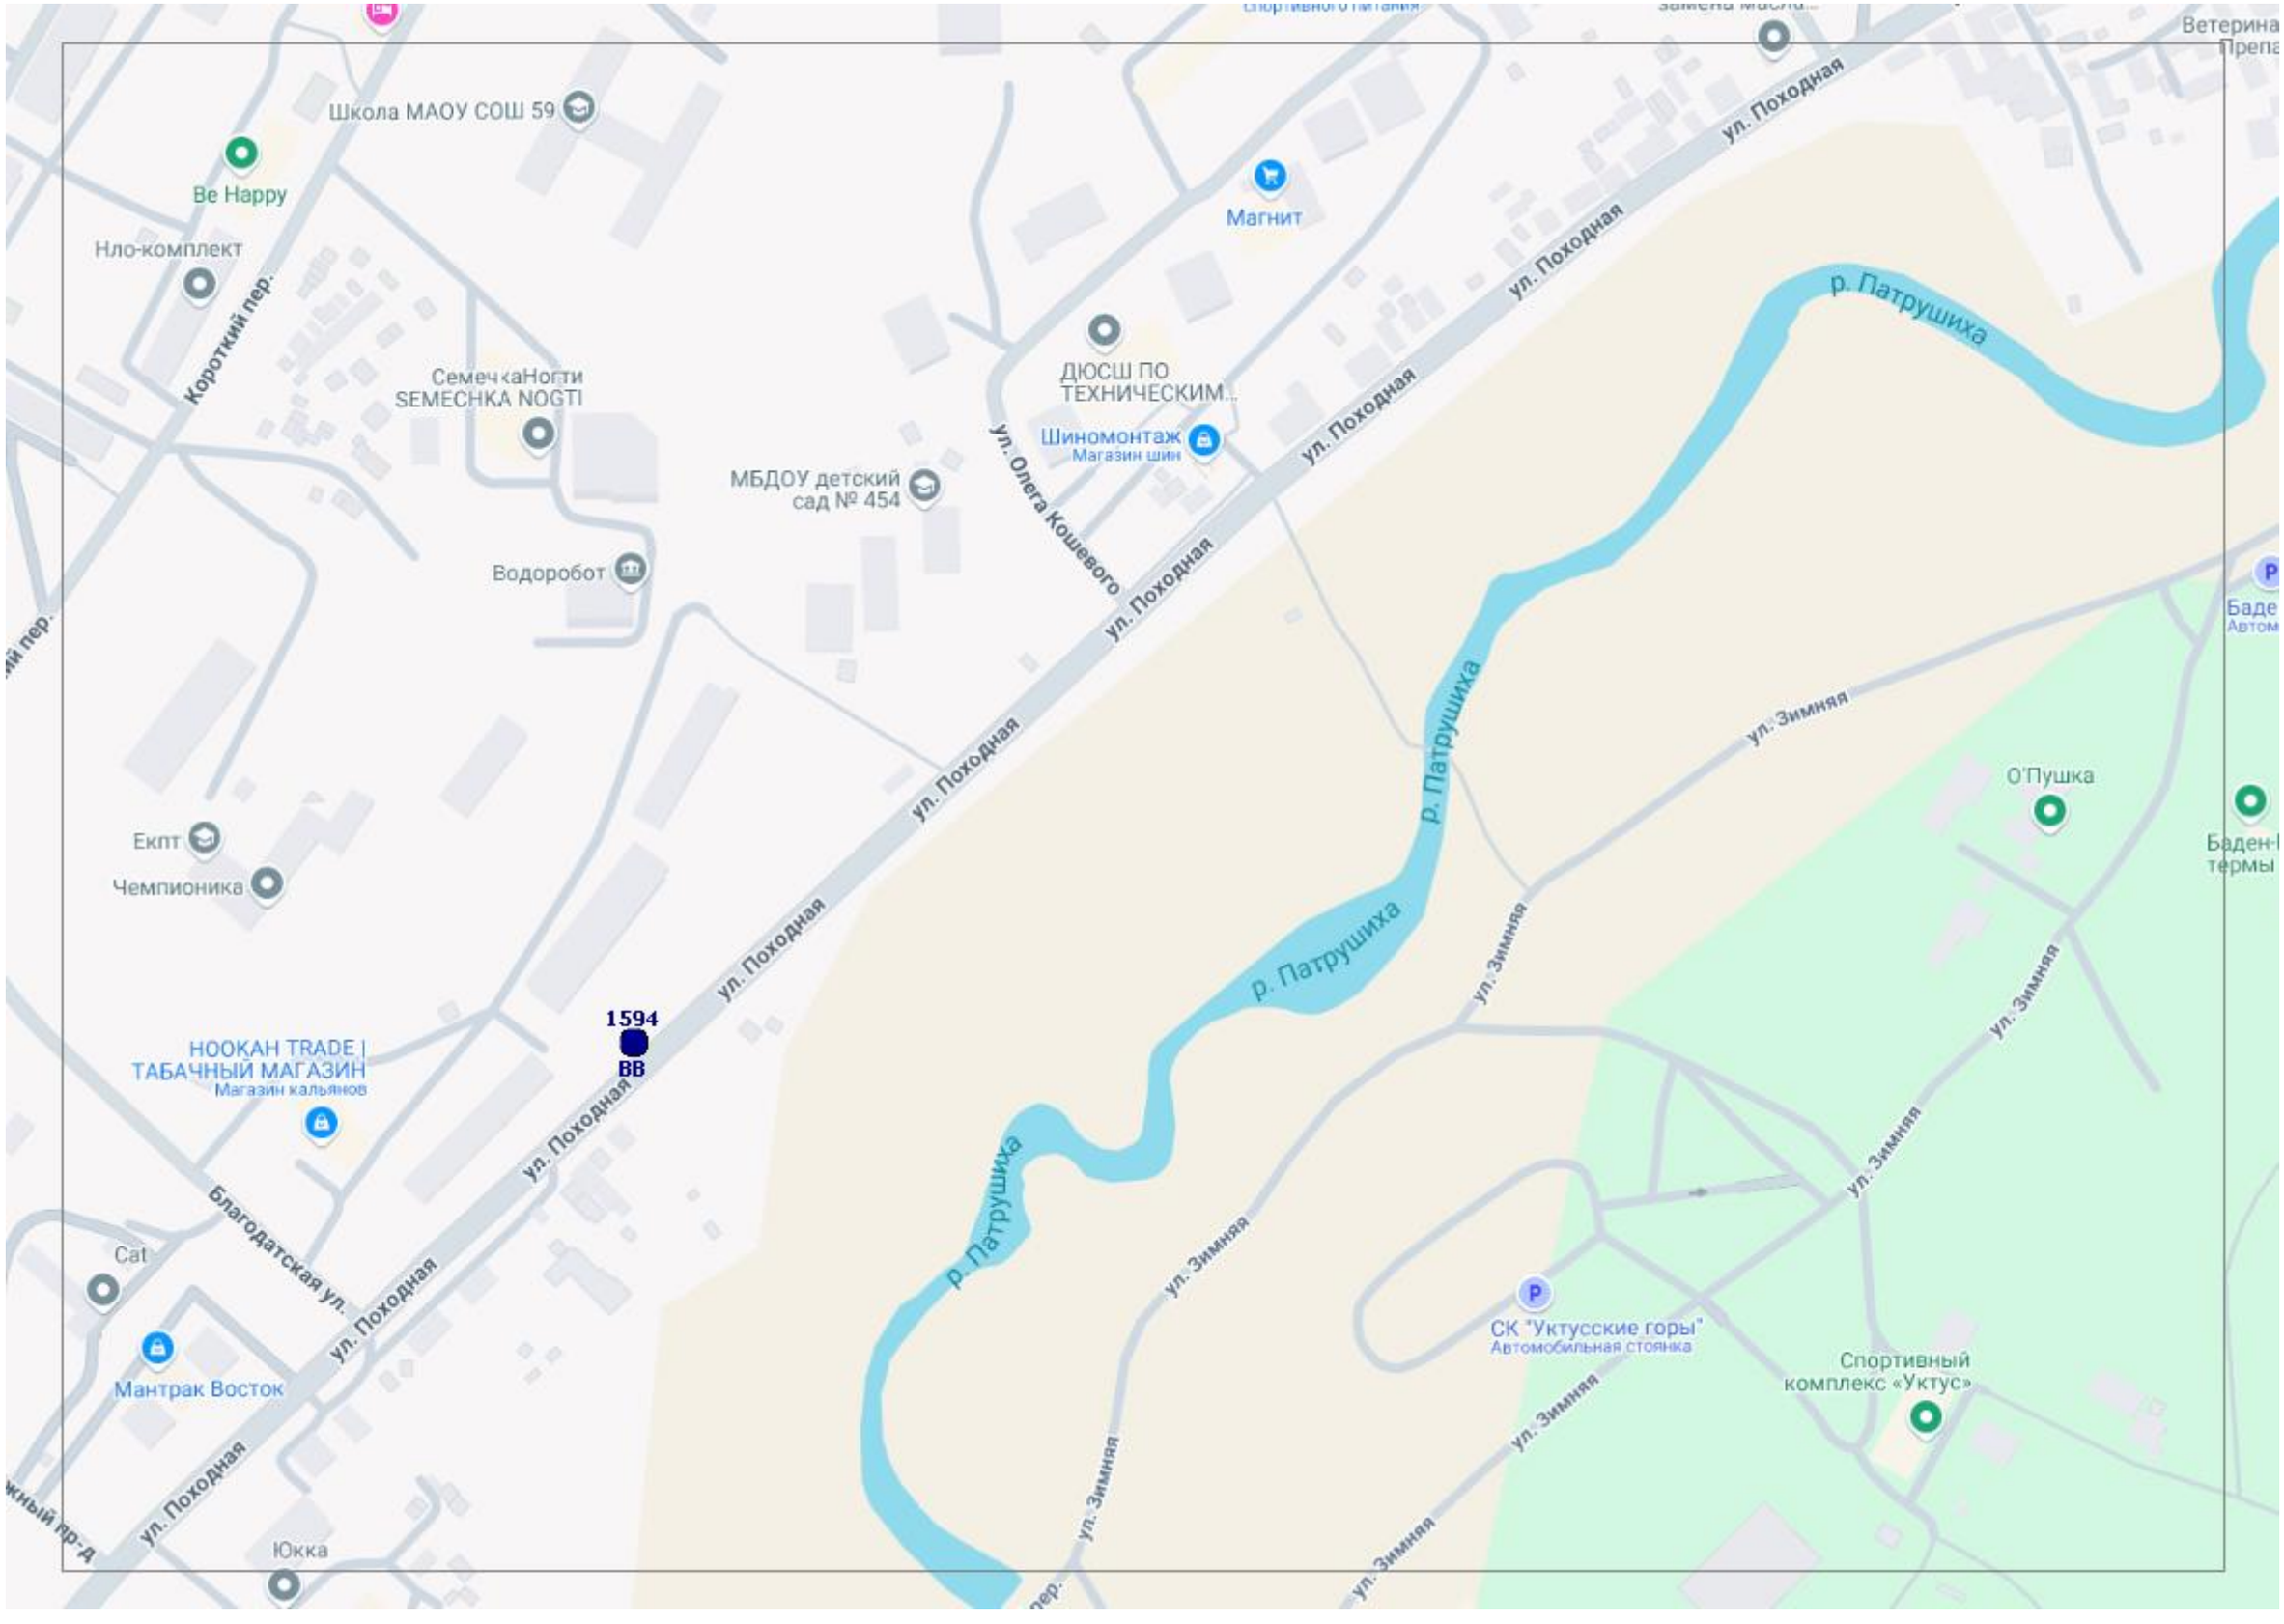
Школа МАОУ СОШ 59
Be Happy
Нло-комплект
Короткий пер.
СемечкаНогти
SEMECHKA NOGTI
Водоробот
МБДОУ детский сад № 454
ул. Олега Кошевого
ДЮСШ ПО ТЕХНИЧЕСКИМ...
Шиномонтаж
Магазин шин
Магнит
ул. Походная
р. Патрушиха
ул. Зимняя
О'Пушка
Ветерина
Препа
Баде
Автом
Баден-
термы
Екпт
Чемпионика
1594
ВВ
НООКАН TRADE | ТАБАЧНЫЙ МАГАЗИН
Магазин кальянов
Благодатская ул.
Cat
Мантрак Восток
Южный пр-д
Юкка
СК "Уктусские горы"
Автомобильная стоянка
Спортивный комплекс «Уктус»

080613
СВ
0506149
СВ
0506150
СВ
080612
СВ
080611
СВ
080908
СВ
080610
СВ
0506151
СВ
080606
СВ
ш. Кольцовский тракт
Банкомат СберБанк
Ramada
4.6 ★ (3030)
5-звездочный отель
АСМОТО МБ,
официальный дилер...
Автосалон

ул. Чистая
ул. Чистая
Банный Двор
Молодежная улица, 154
ул. Чистая
Трасса для
мотокросса "Птичник"
0607400
ВВ

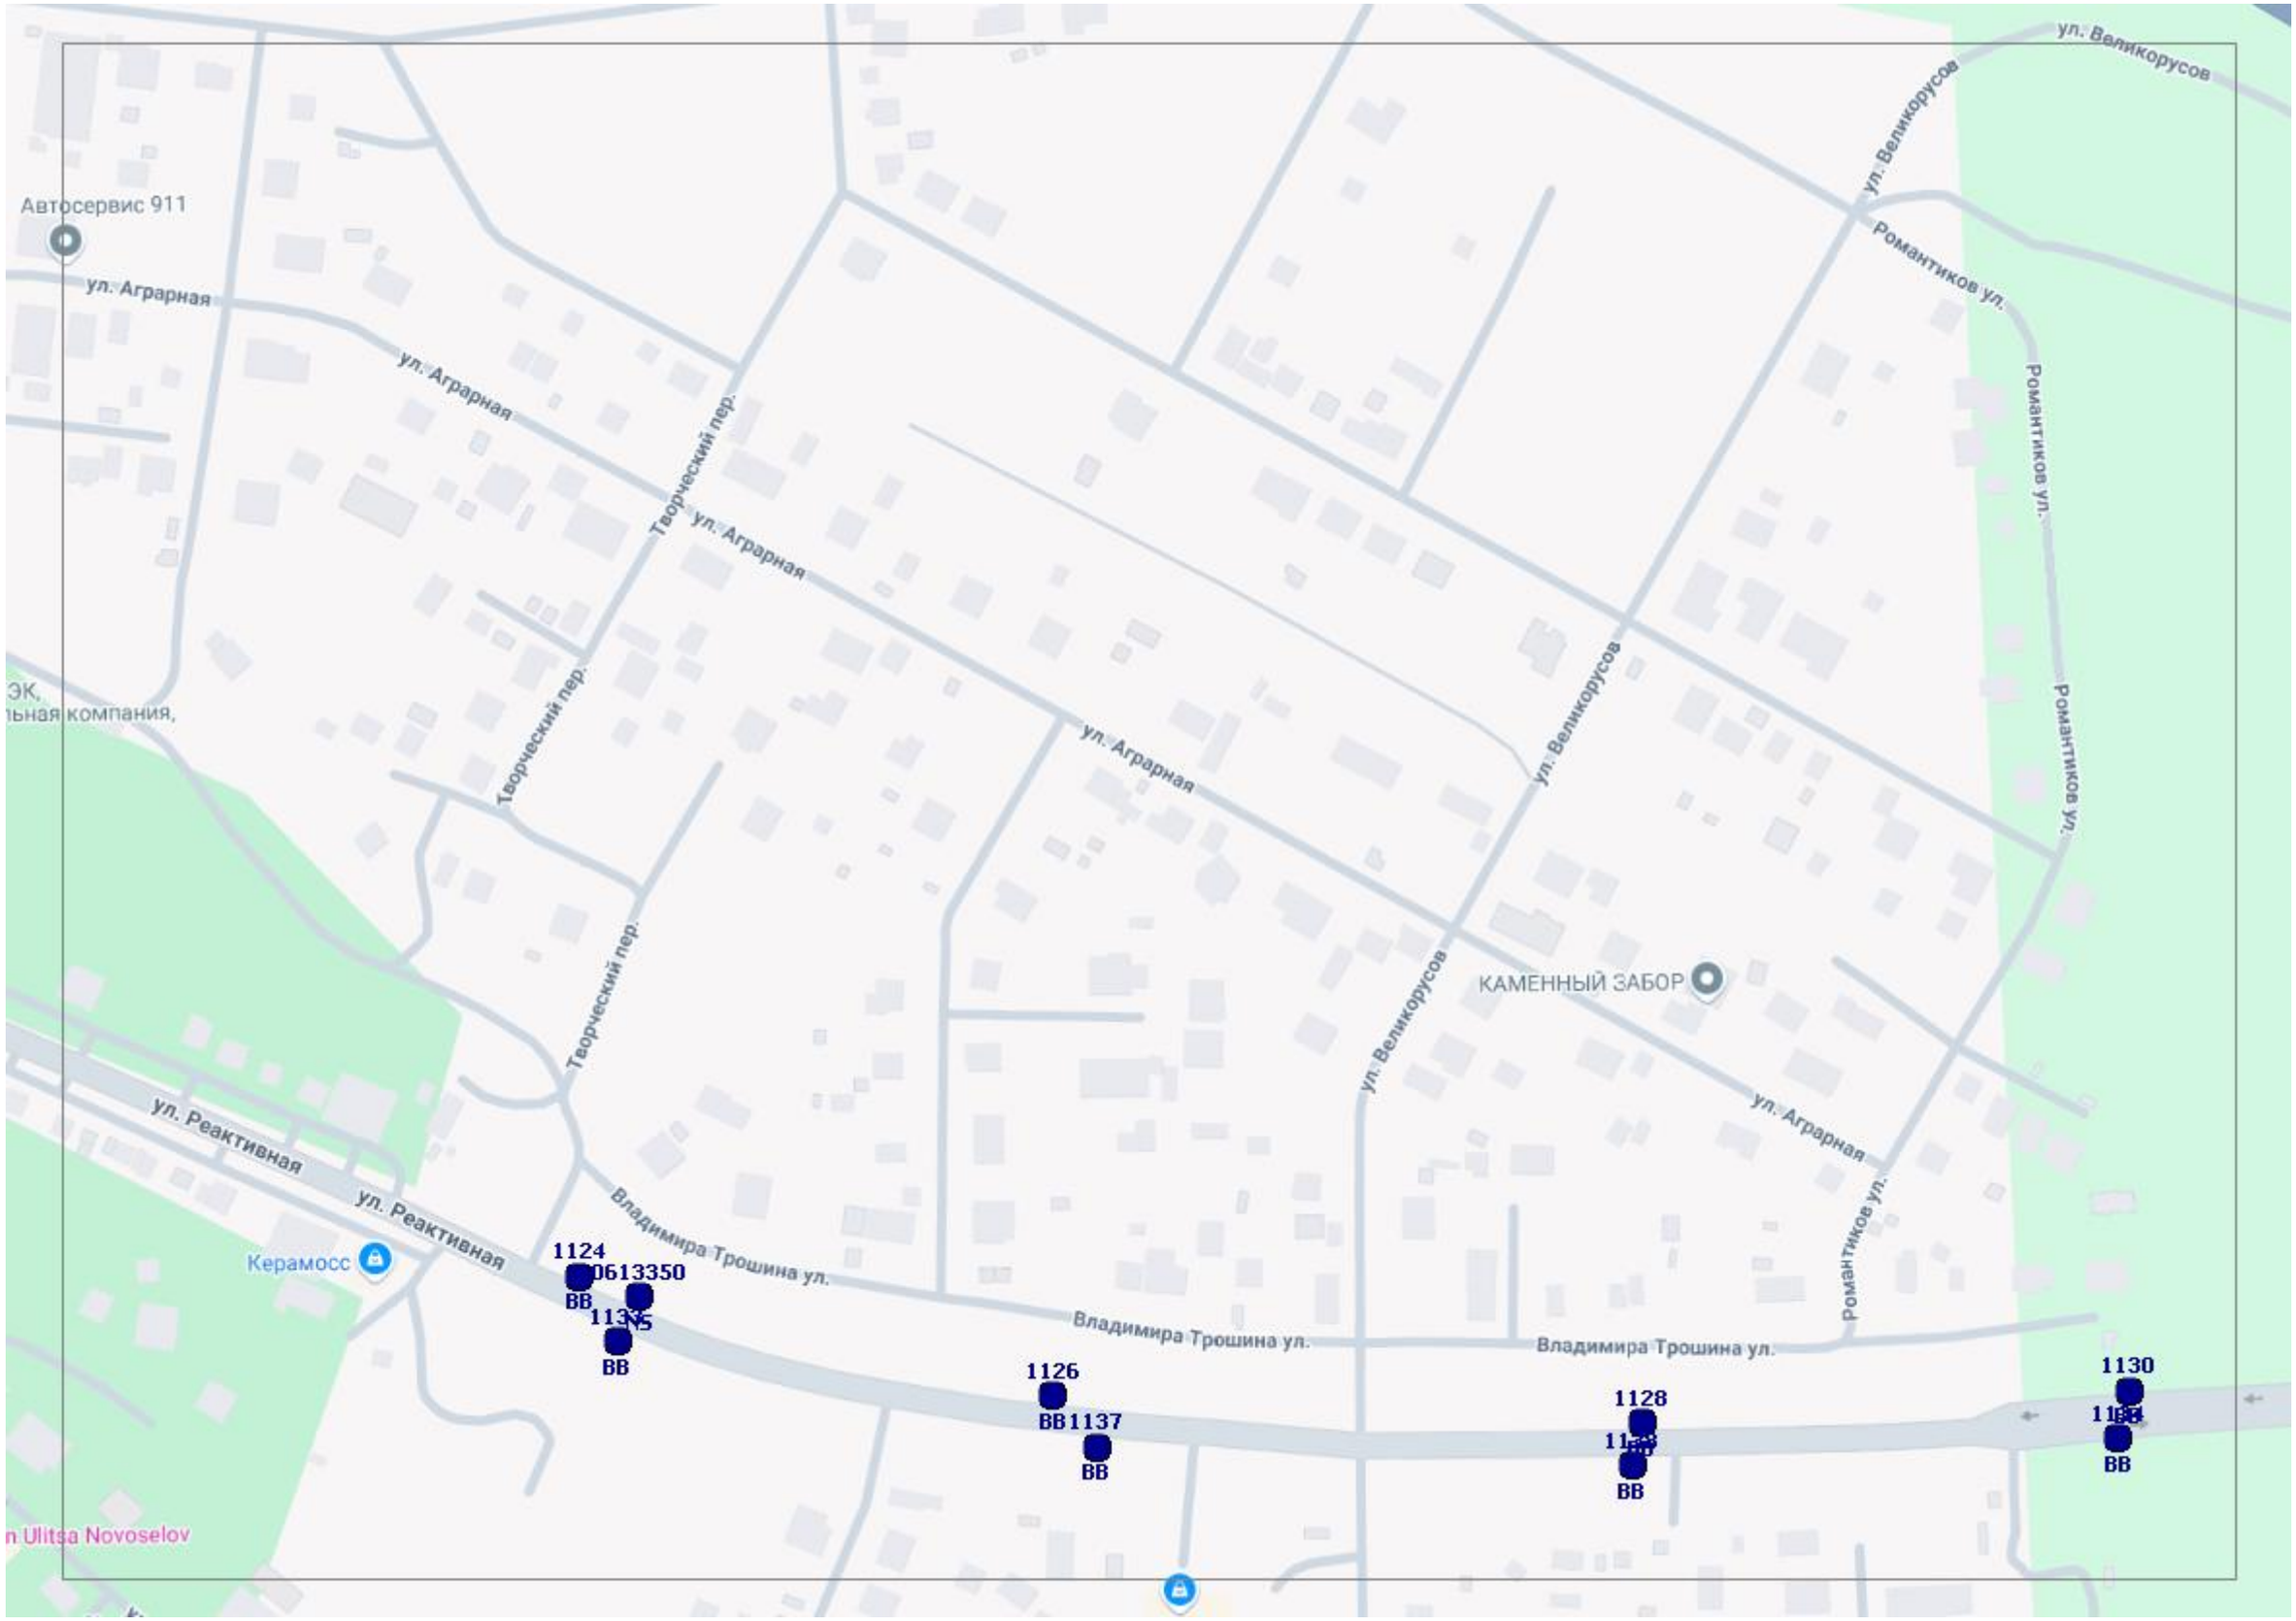
Автосервис 911
ул. Аграрная
ул. Аграрная
Творческий пер.
ул. Аграрная
Творческий пер.
ул. Аграрная
ул. Великорусов
ул. Великорусов
Романтиков ул.
Романтиков ул.
ул. Великорусов
Творческий пер.
ул. Великорусов
КАМЕННЫЙ ЗАБОР
ул. Аграрная
Романтиков ул.
ул. Реактивная
ул. Реактивная
Керамосс
Владимира Трошина ул.
Владимира Трошина ул.
Владимира Трошина ул.
1124
0613350
ВВ
1126
ВВ
1137
ВВ
1128
ВВ
1130
ВВ
n Ulitsa Novoselov

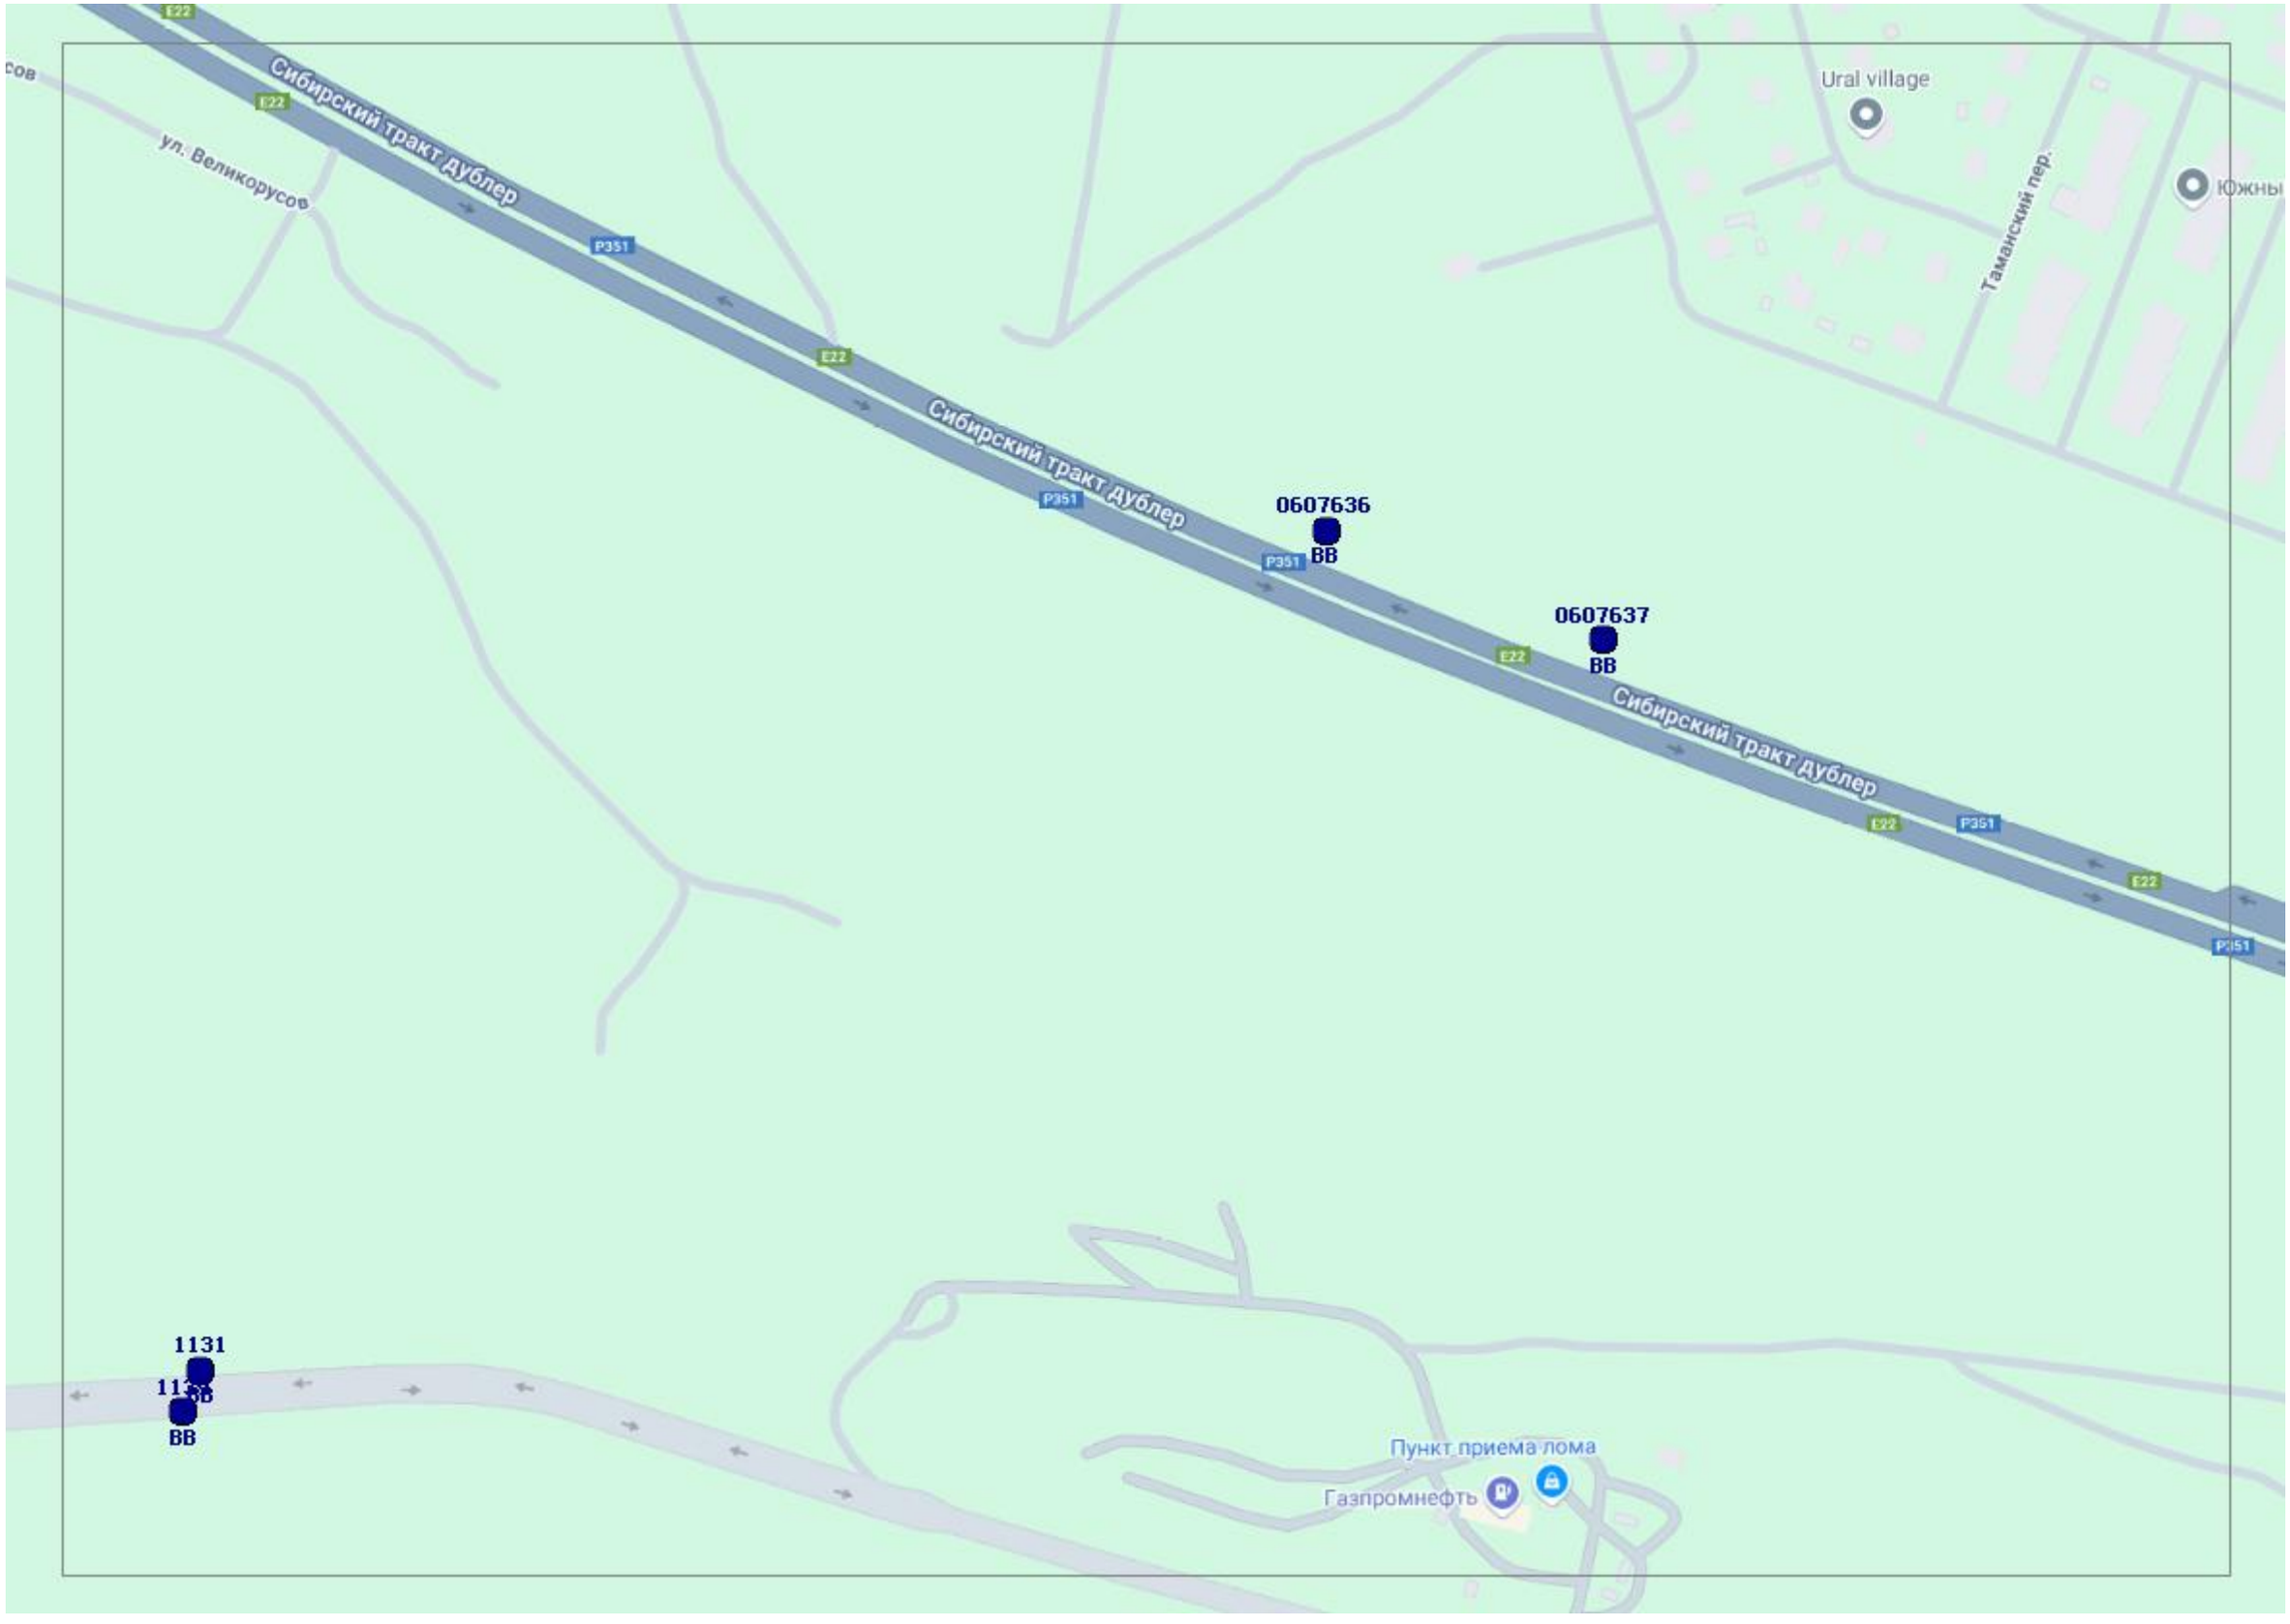
Сибирский тракт дублер
E22
P351
ул. Великорусов
Ural village
Таманский пер.
Южны
0607636
ВВ
0607637
ВВ
1131
ВВ
Пункт приема лома
Газпромнефть

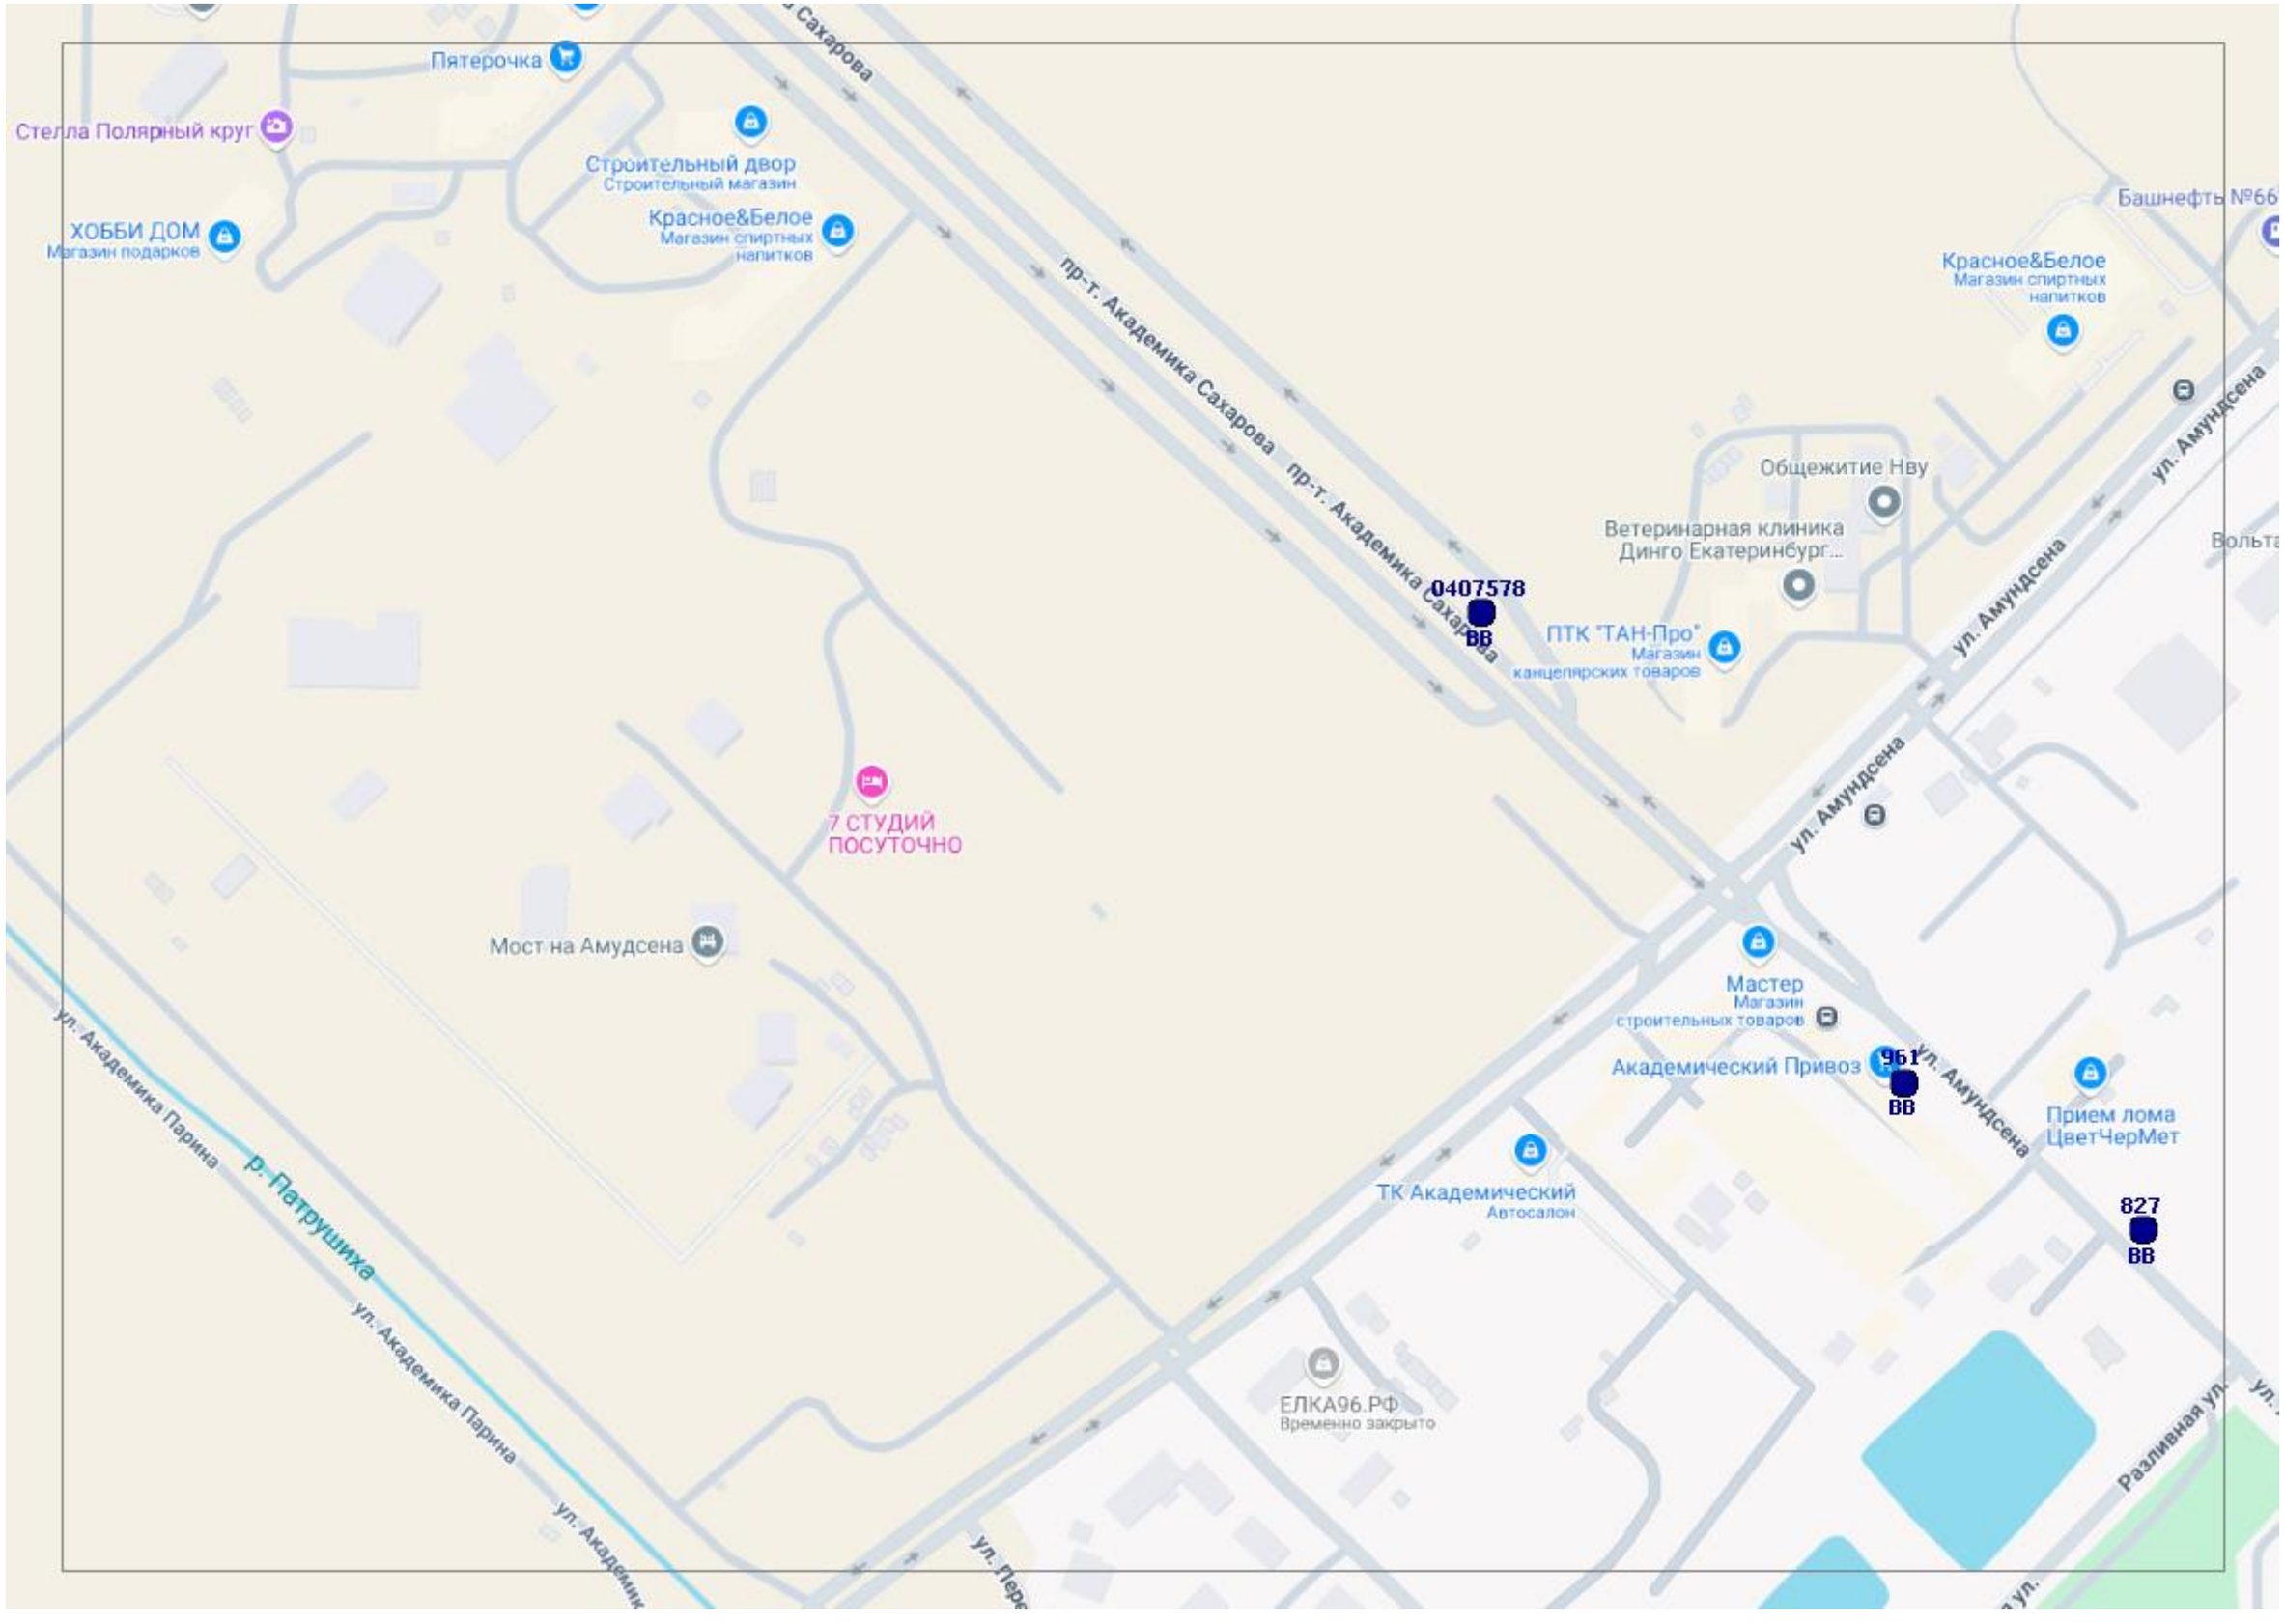
Пятерочка
Стелла Полярный круг
Строительный двор
Строительный магазин
ХОББИ ДОМ
Магазин подарков
Красное&Белое
Магазин спиртных напитков
пр-т. Академика Сахарова
пр-т. Академика Сахарова
0407578
ВВ
Башнефть №66
Красное&Белое
Магазин спиртных напитков
Общежитие Нву
Ветеринарная клиника Динго Екатеринбург...
ПТК "ТАН-Про"
Магазин канцелярских товаров
ул. Амундсена
ул. Амундсена
ул. Амундсена
7 СТУДИЙ ПОСУТОЧНО
Мост на Амудсена
Мастер
Магазин строительных товаров
961
ВВ
Академический Привоз
Прием лома ЦветЧерМет
827
ВВ
ТК Академический
Автосалон
ЕЛКА96.РФ
Временно закрыто
ул. Академика Парина
р. Патрушиха
ул. Академика Парина
ул. Академика Парина
Разливная ул.

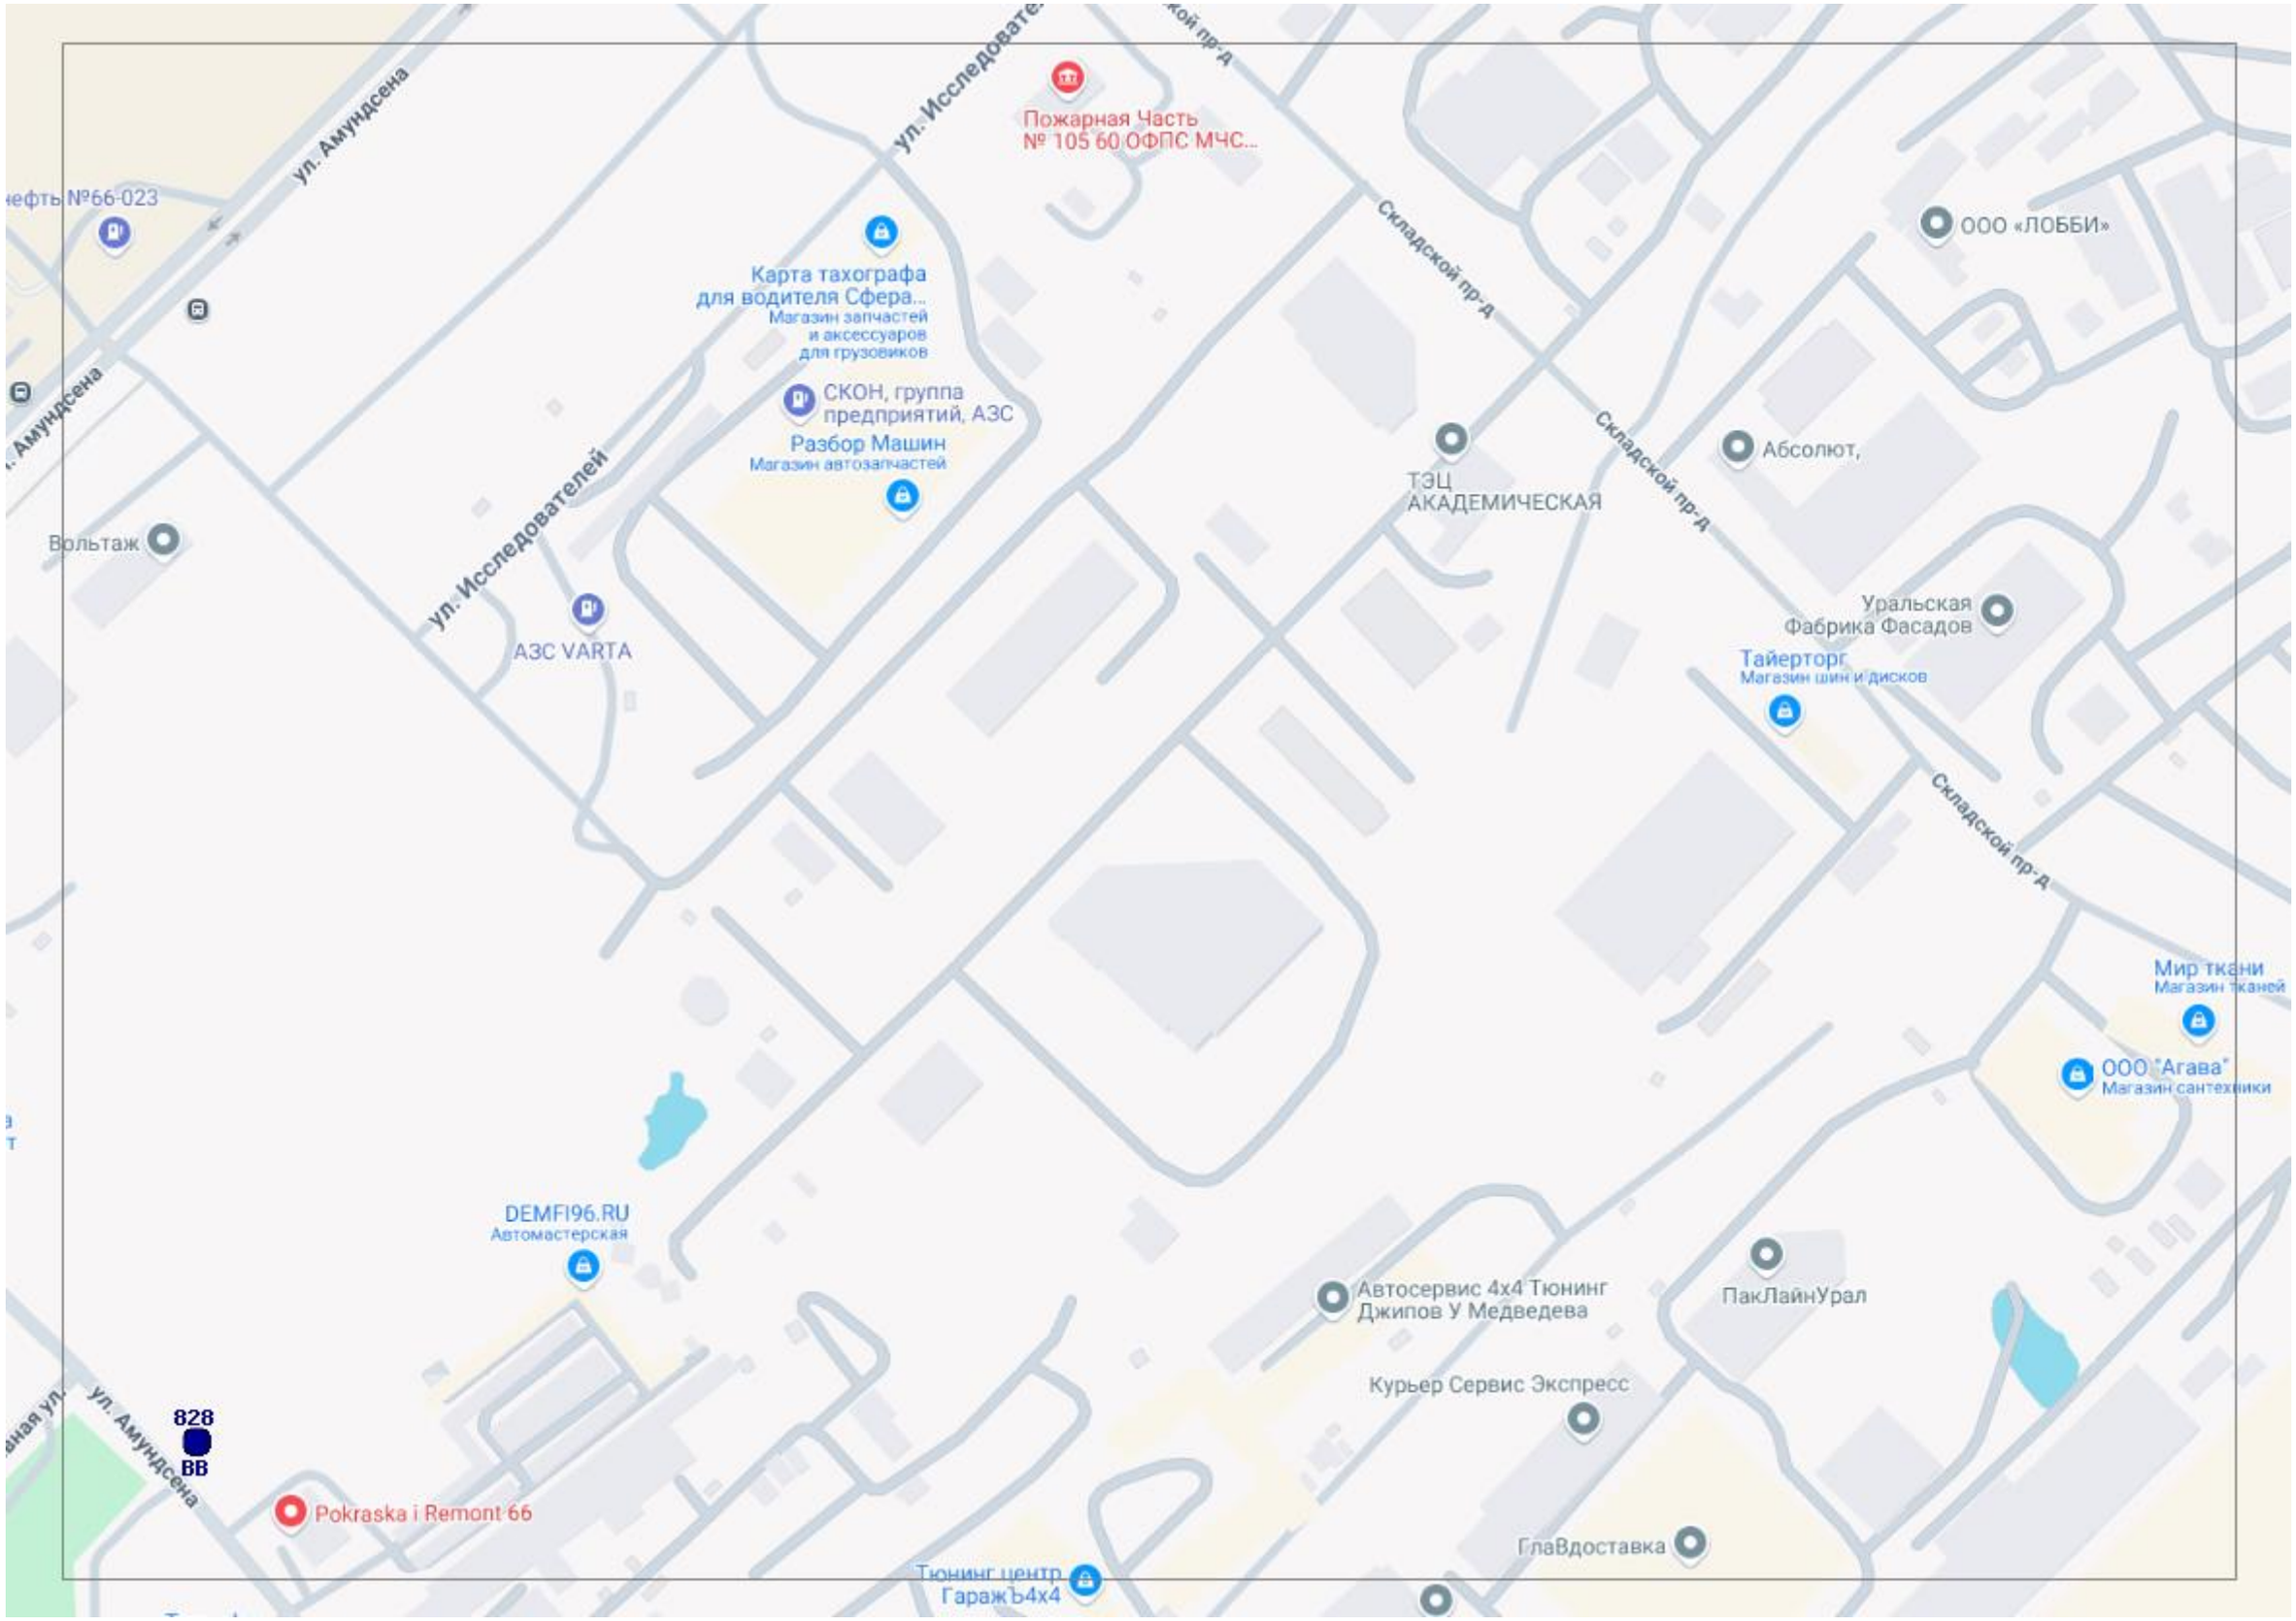
ул. Амундсена
ул. Исследователей
Складской пр-д
Пожарная Часть
№ 105 60 ОФПС МЧС...
Карта тахографа
для водителя Сфера...
Магазин запчастей
и аксессуаров
для грузовиков
СКОН, группа
предприятий, АЗС
Разбор Машин
Магазин автозапчастей
ТЭЦ
АКАДЕМИЧЕСКАЯ
ООО «ЛОББИ»
Абсолют,
Вольтаж
АЗС VARTA
Уральская
Фабрика Фасадов
Тайерторг
Магазин шин и дисков
Мир ткани
Магазин тканей
ООО "Агава"
Магазин сантехники
DEMFI96.RU
Автомастерская
Автосервис 4х4 Тюнинг
Джипов У Медведева
ПакЛайнУрал
Курьер Сервис Экспресс
ГлаВдоставка
828
ВВ
Pokraska i Remont 66
Тюнинг центр
ГаражЪ4х4

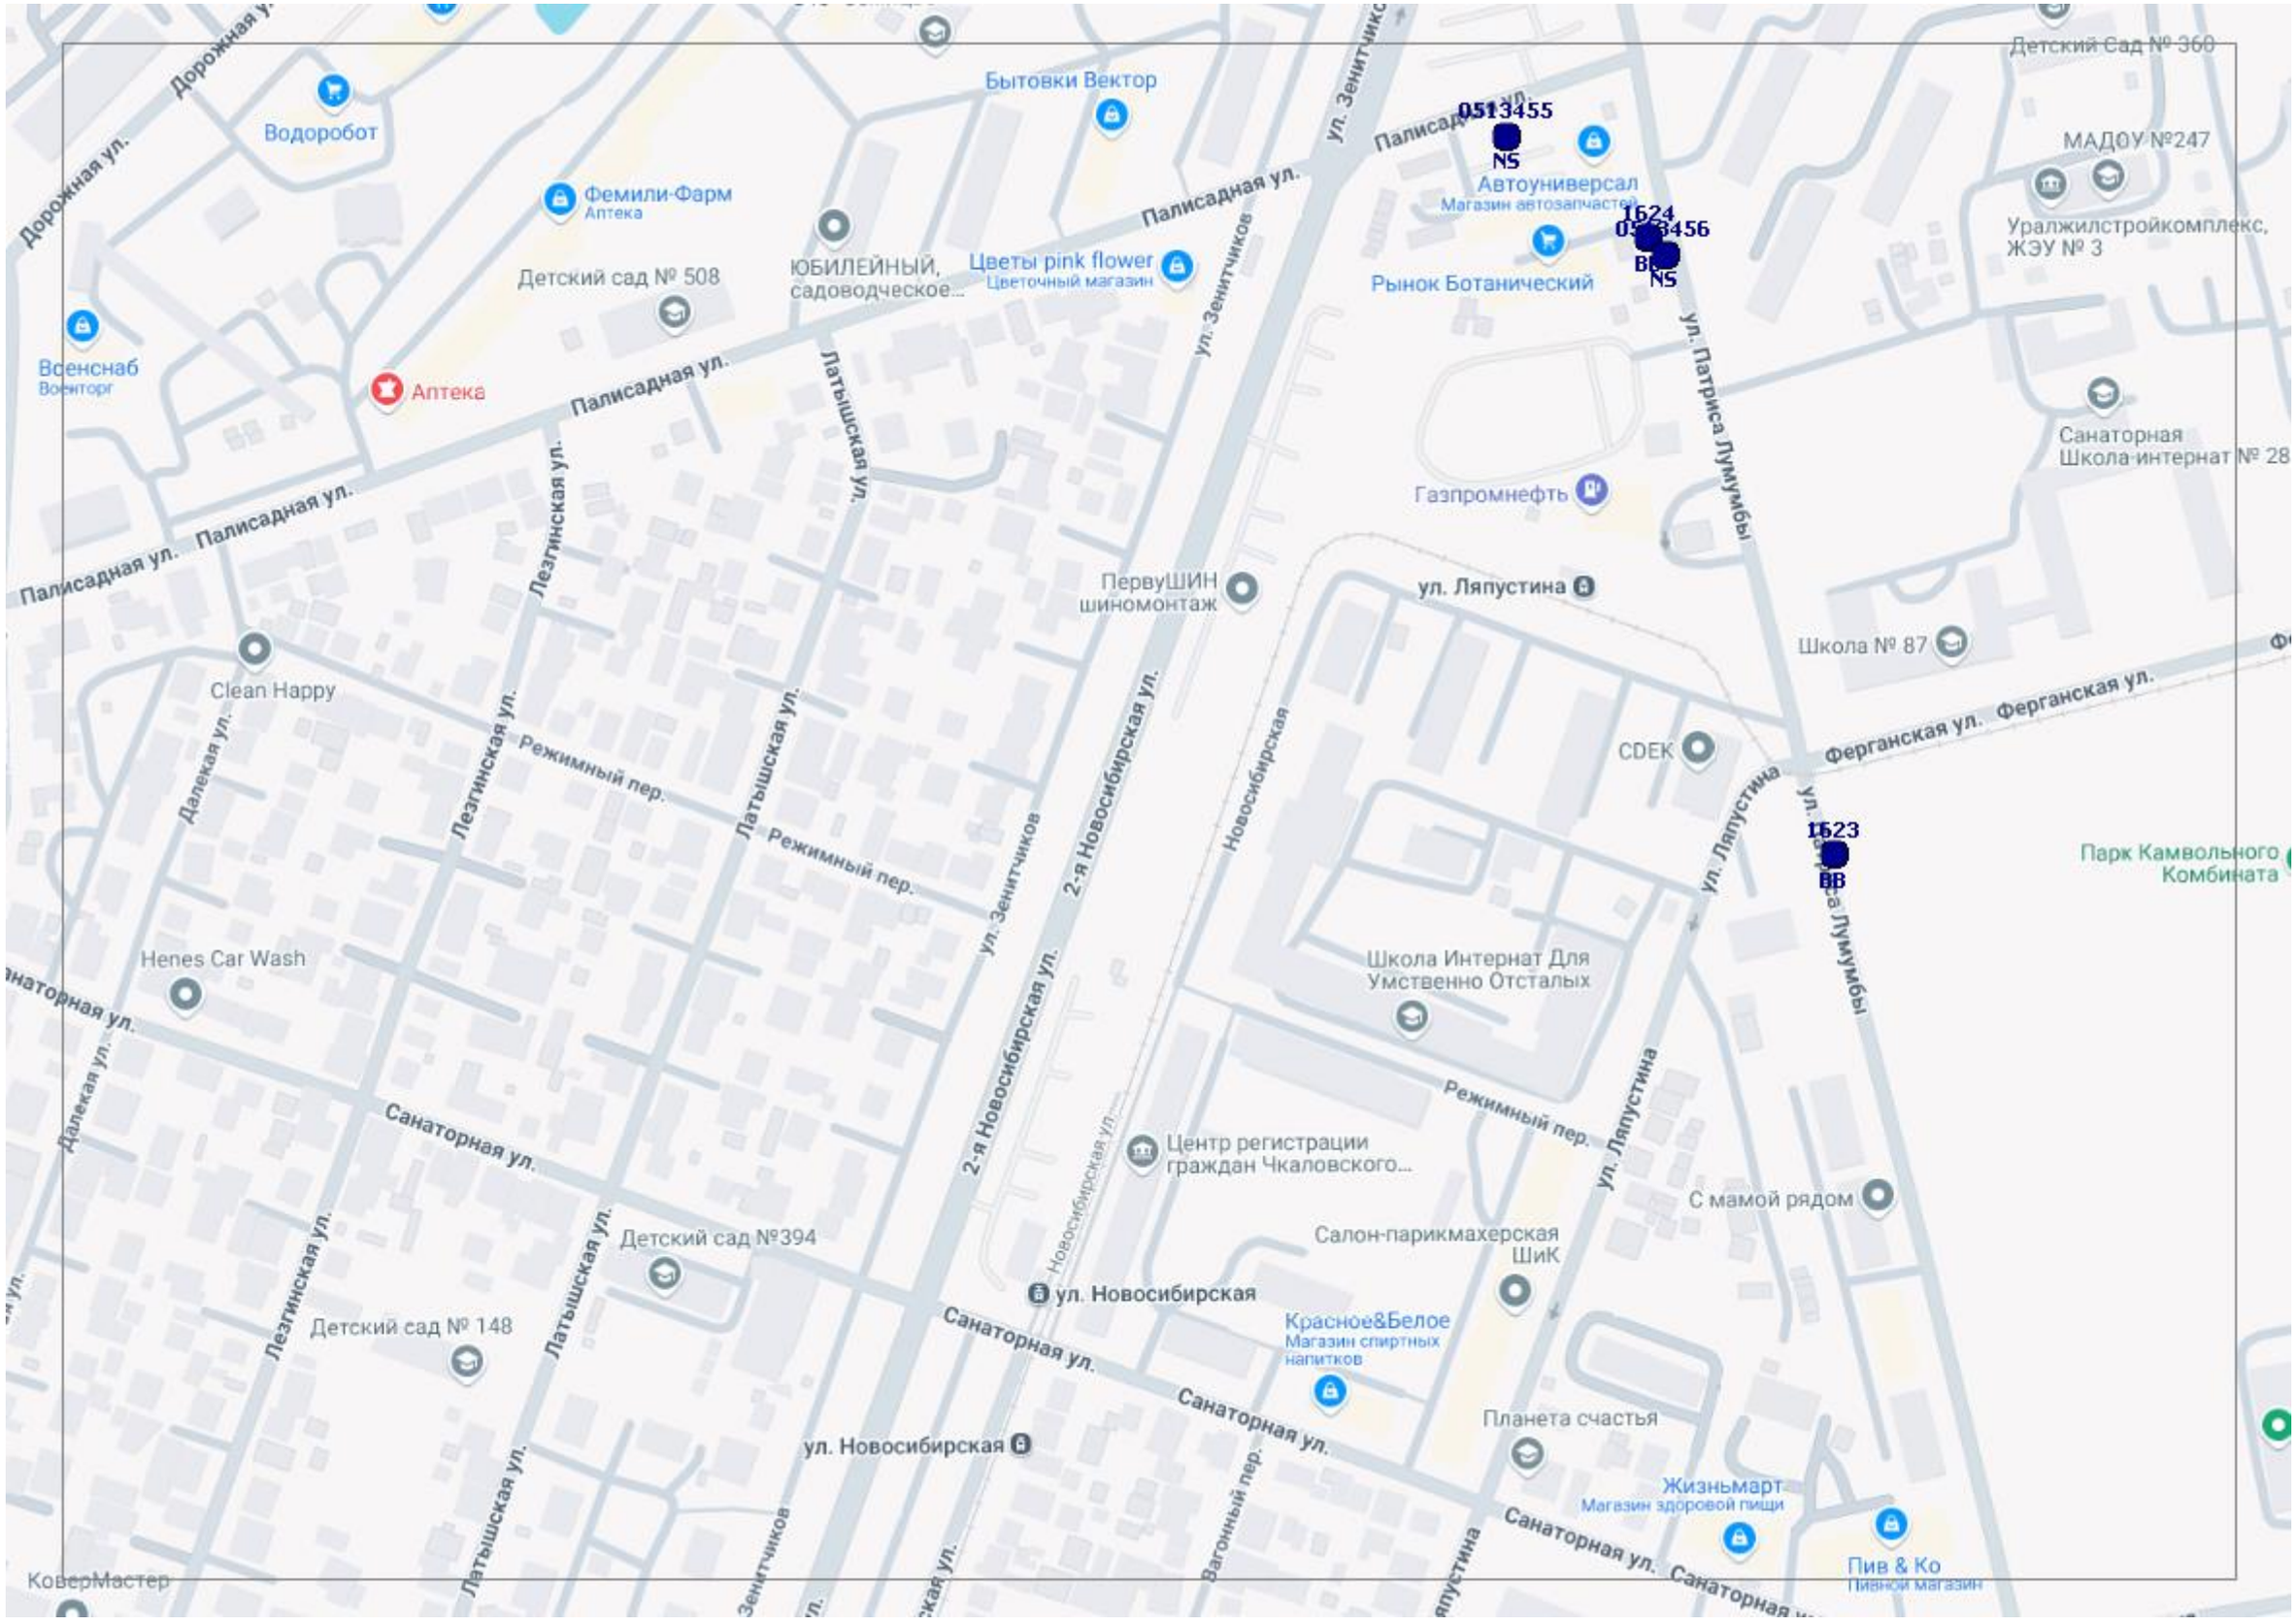
Дорожная ул.
Водоробот
Бытовки Вектор
Фемили-Фарм
Аптека
Детский сад № 508
ЮБИЛЕЙНЫЙ, садоводческое...
Цветы pink flower
Цветочный магазин
Палисадная ул.
ул. Зенитчиков
Военснаб
Военторг
Аптека
Латышская ул.
Лезгинская ул.
Clean Happy
Далекая ул.
Режимный пер.
ПервуШИН шиномонтаж
2-я Новосибирская ул.
Новосибирская ул.
Henes Car Wash
Санаторная ул.
Детский сад №394
Детский сад № 148
ул. Новосибирская
Вагонный пер.
КоверМастер
0513455
NS
Автоуниверсал
Магазин автозапчастей
1624
Рынок Ботанический
ул. Патриса Лумумбы
Газпромнефть
ул. Ляпустина
Детский Сад № 360
МАДОУ №247
Уралжилстройкомплекс, ЖЭУ № 3
Санаторная Школа-интернат № 28
Школа № 87
Ферганская ул.
CDEK
1623
Парк Камвольного Комбината
Школа Интернат Для Умственно Отсталых
Центр регистрации граждан Чкаловского...
С мамой рядом
Салон-парикмахерская ШиК
Красное&Белое
Магазин спиртных напитков
Планета счастья
Жизньмарт
Магазин здоровой пищи
Пив & Ко
Пивной магазин

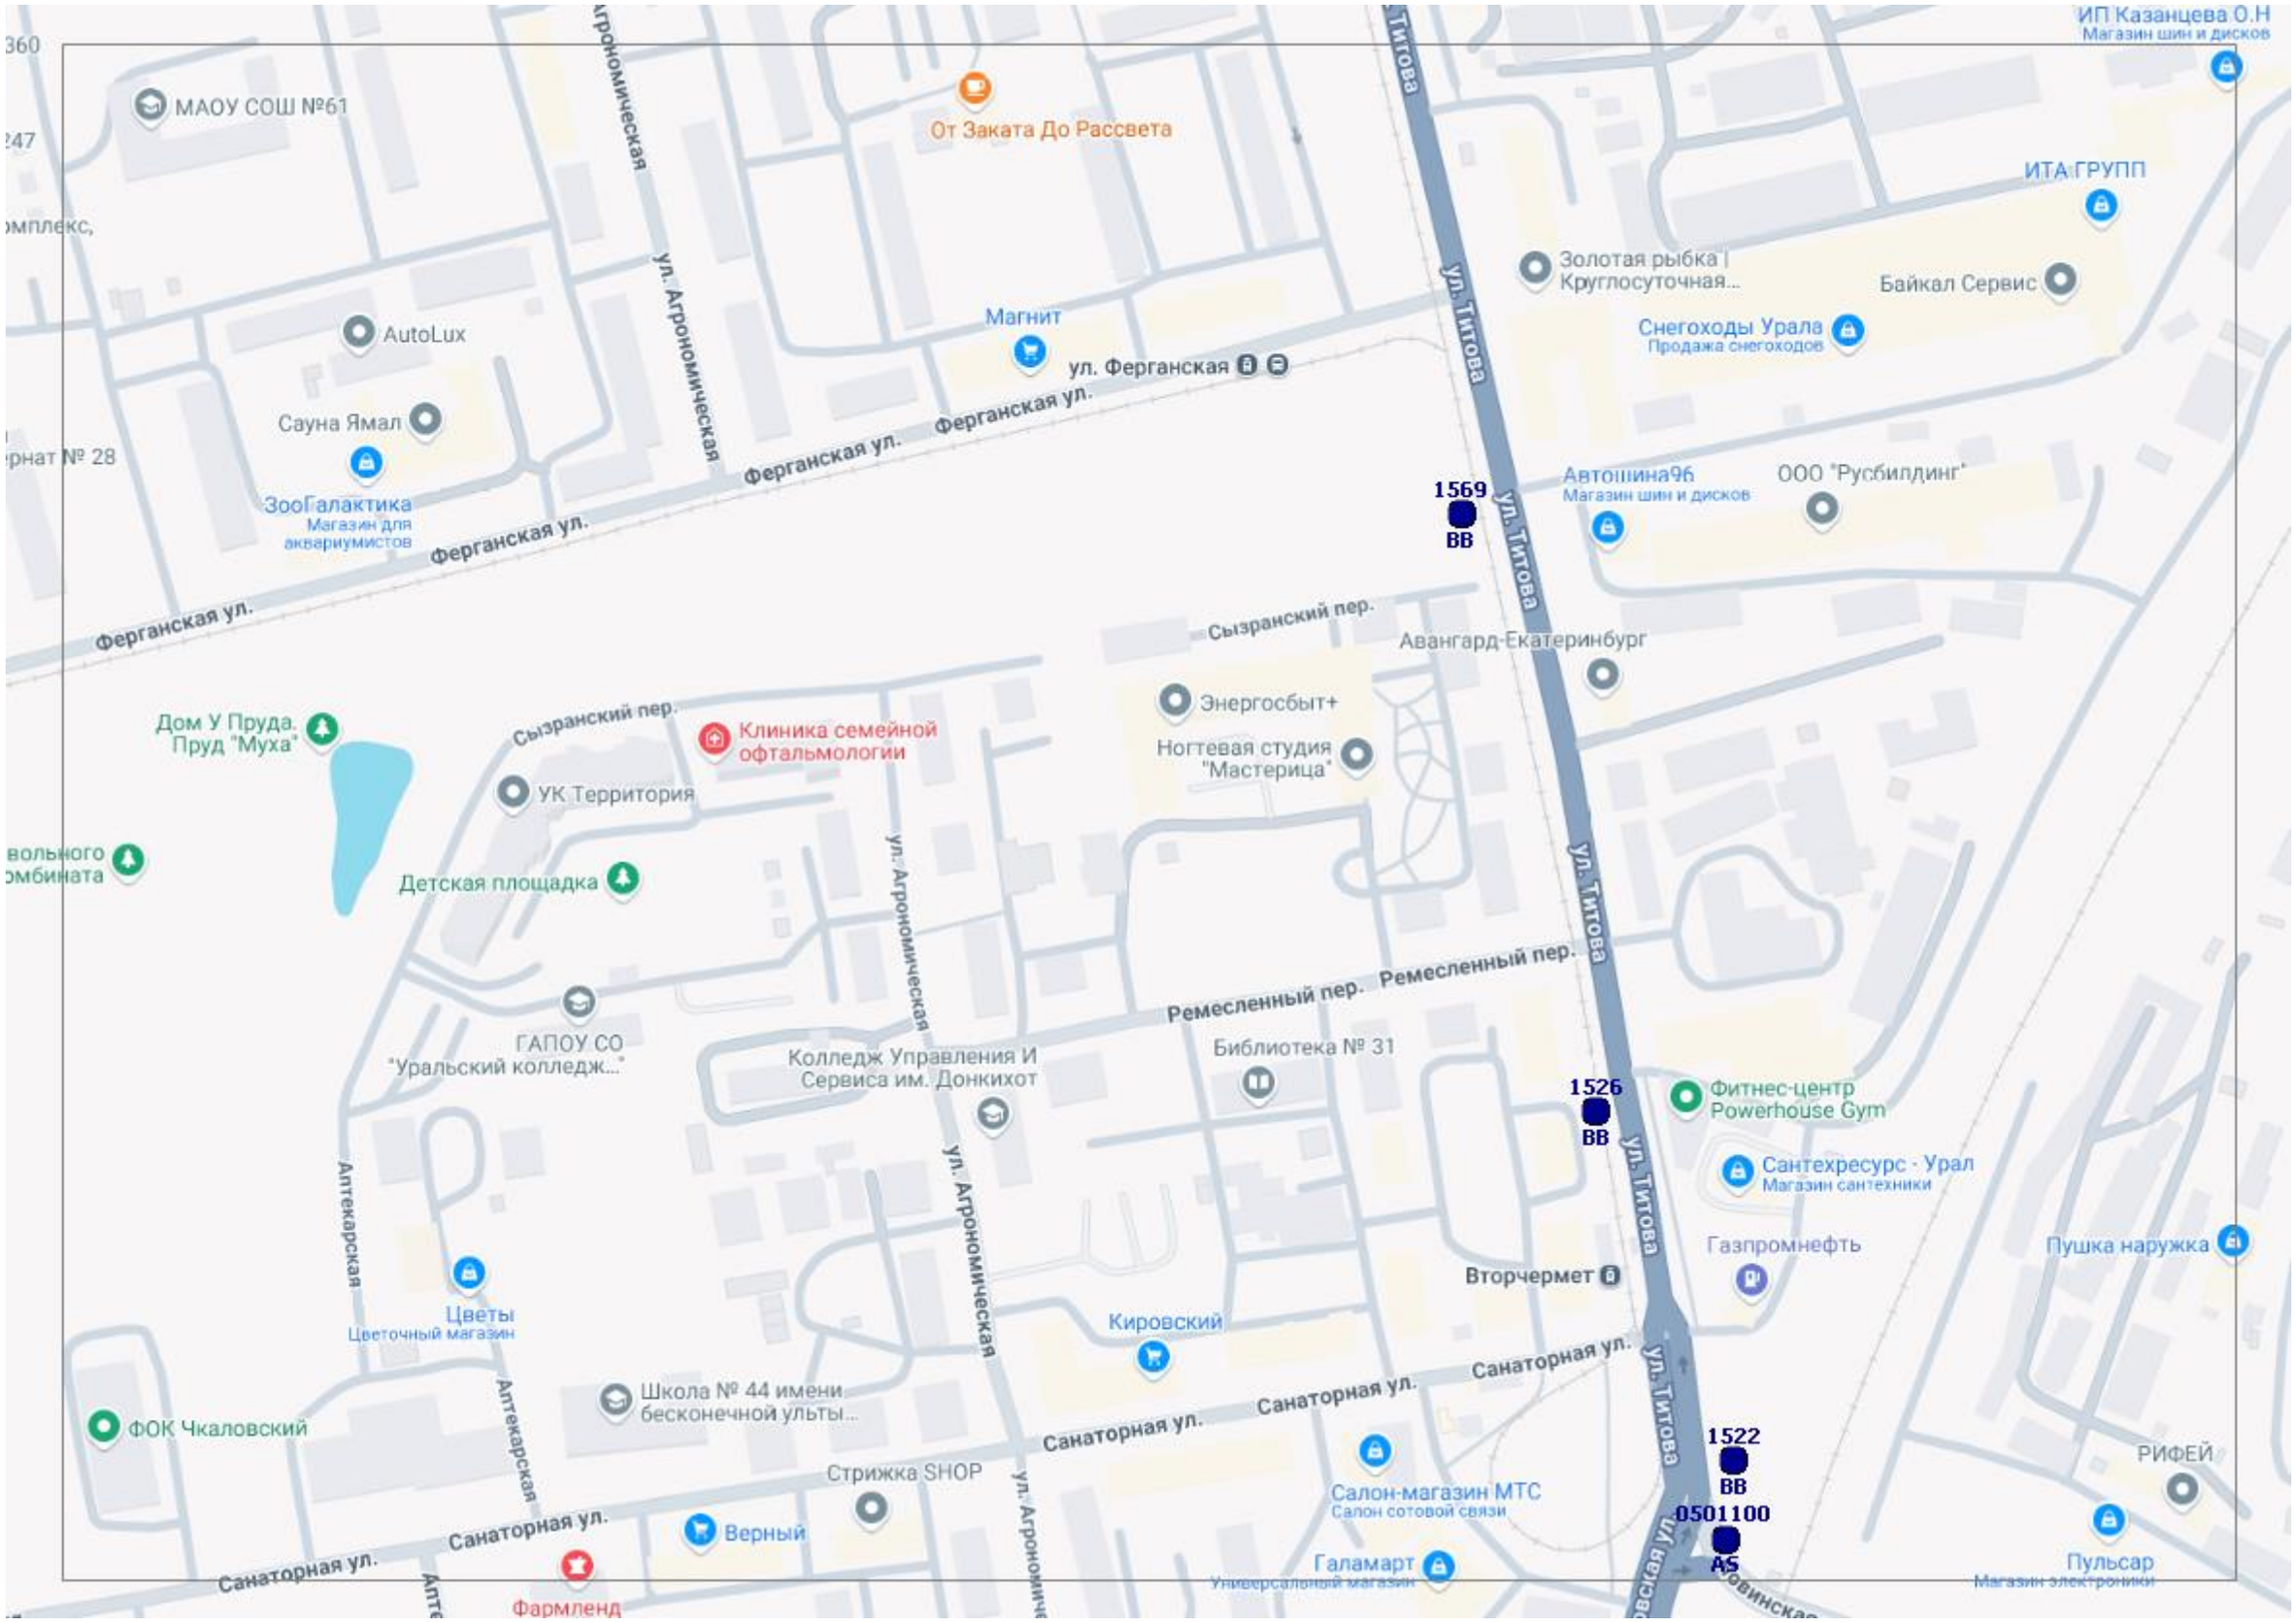
МАОУ СОШ №61
От Заката До Рассвета
ИП Казанцева О.Н
Магазин шин и дисков
ИТА ГРУПП
Золотая рыбка | Круглосуточная...
Байкал Сервис
Снегоходы Урала
Продажа снегоходов
AutoLux
Магнит
ул. Ферганская
Сауна Ямал
ЗооГалактика
Магазин для аквариумистов
Ферганская ул.
ул. Агрономическая
ул. Титова
1569
ВВ
Автошина96
Магазин шин и дисков
ООО "Русбилдинг"
Сызранский пер.
Авангард-Екатеринбург
Энергосбыт+
Ногтевая студия "Мастерица"
Дом У Пруда. Пруд "Муха"
Клиника семейной офтальмологии
УК Территория
Детская площадка
ГАПОУ СО "Уральский колледж..."
Колледж Управления И Сервиса им. Донкихот
Ремесленный пер.
Библиотека № 31
1526
ВВ
Фитнес-центр Powerhouse Gym
Сантехресурс - Урал
Магазин сантехники
Газпромнефть
Пушка наружка
Вторчермет
Аптекарская
Цветы
Цветочный магазин
Кировский
Школа № 44 имени бесконечной ульты...
Санаторная ул.
ФОК Чкаловский
Стрижка SHOP
1522
ВВ
0501100
AS
Салон-магазин МТС
Салон сотовой связи
РИФЕЙ
Верный
Галамарт
Универсальный магазин
Пульсар
Магазин электроники
Фармленд

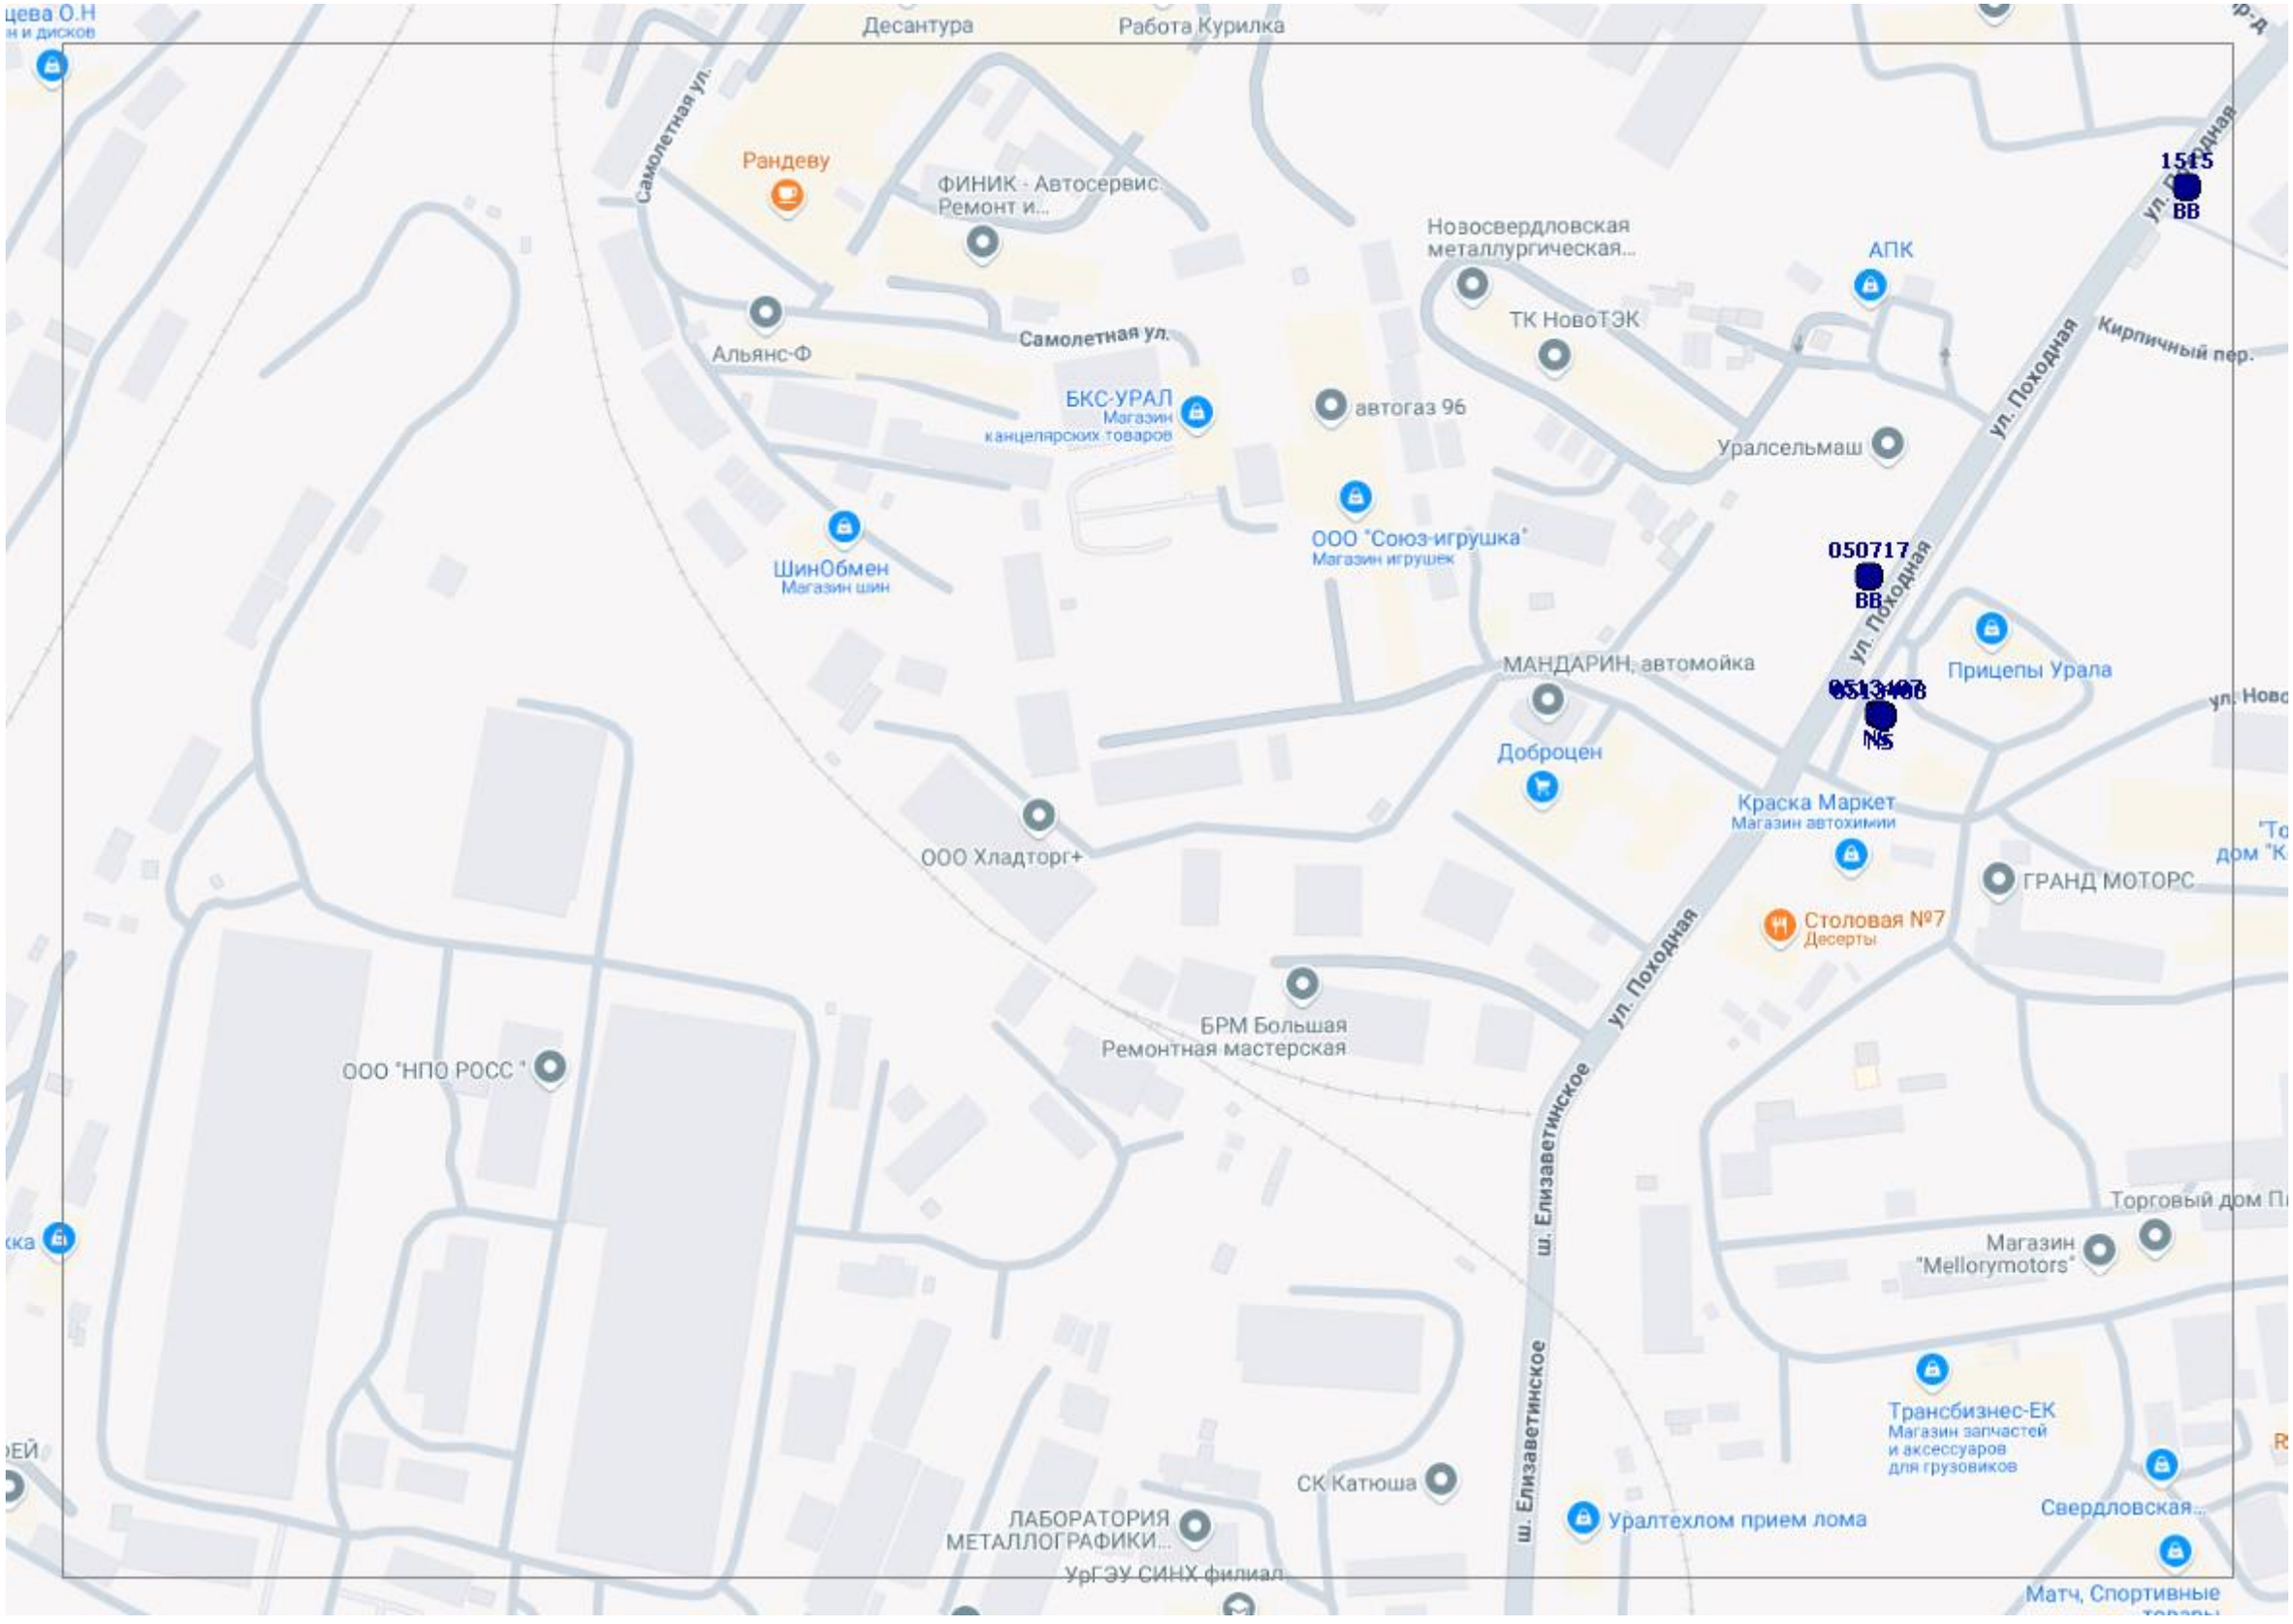
Десантура
Работа Курилка
Самолетная ул.
Рандеву
ФИНИК - Автосервис. Ремонт и...
Альянс-Ф
Самолетная ул.
БКС-УРАЛ
Магазин канцелярских товаров
автогаз 96
Новосвердловская металлургическая...
ТК НовоТЭК
АПК
Уралсельмаш
ул. Походная
Кирпичный пер.
1515
ВВ
ООО "Союз-игрушка"
Магазин игрушек
ШинОбмен
Магазин шин
050717
ВВ
МАНДАРИН, автомойка
Прицепы Урала
N5
Доброцен
Краска Маркет
Магазин автохимии
ООО Хладторг+
ГРАНД МОТОРС
Столовая №7
Десерты
БРМ Большая Ремонтная мастерская
ООО "НПО РОСС "
ул. Походная
ш. Елизаветинское
Торговый дом
Магазин "Mellorymotors"
Трансбизнес-ЕК
Магазин запчастей и аксессуаров для грузовиков
СК Катюша
Уралтехлом прием лома
Свердловская...
ЛАБОРАТОРИЯ МЕТАЛЛОГРАФИКИ...
УрГЭУ СИНХ филиал
Матч, Спортивные

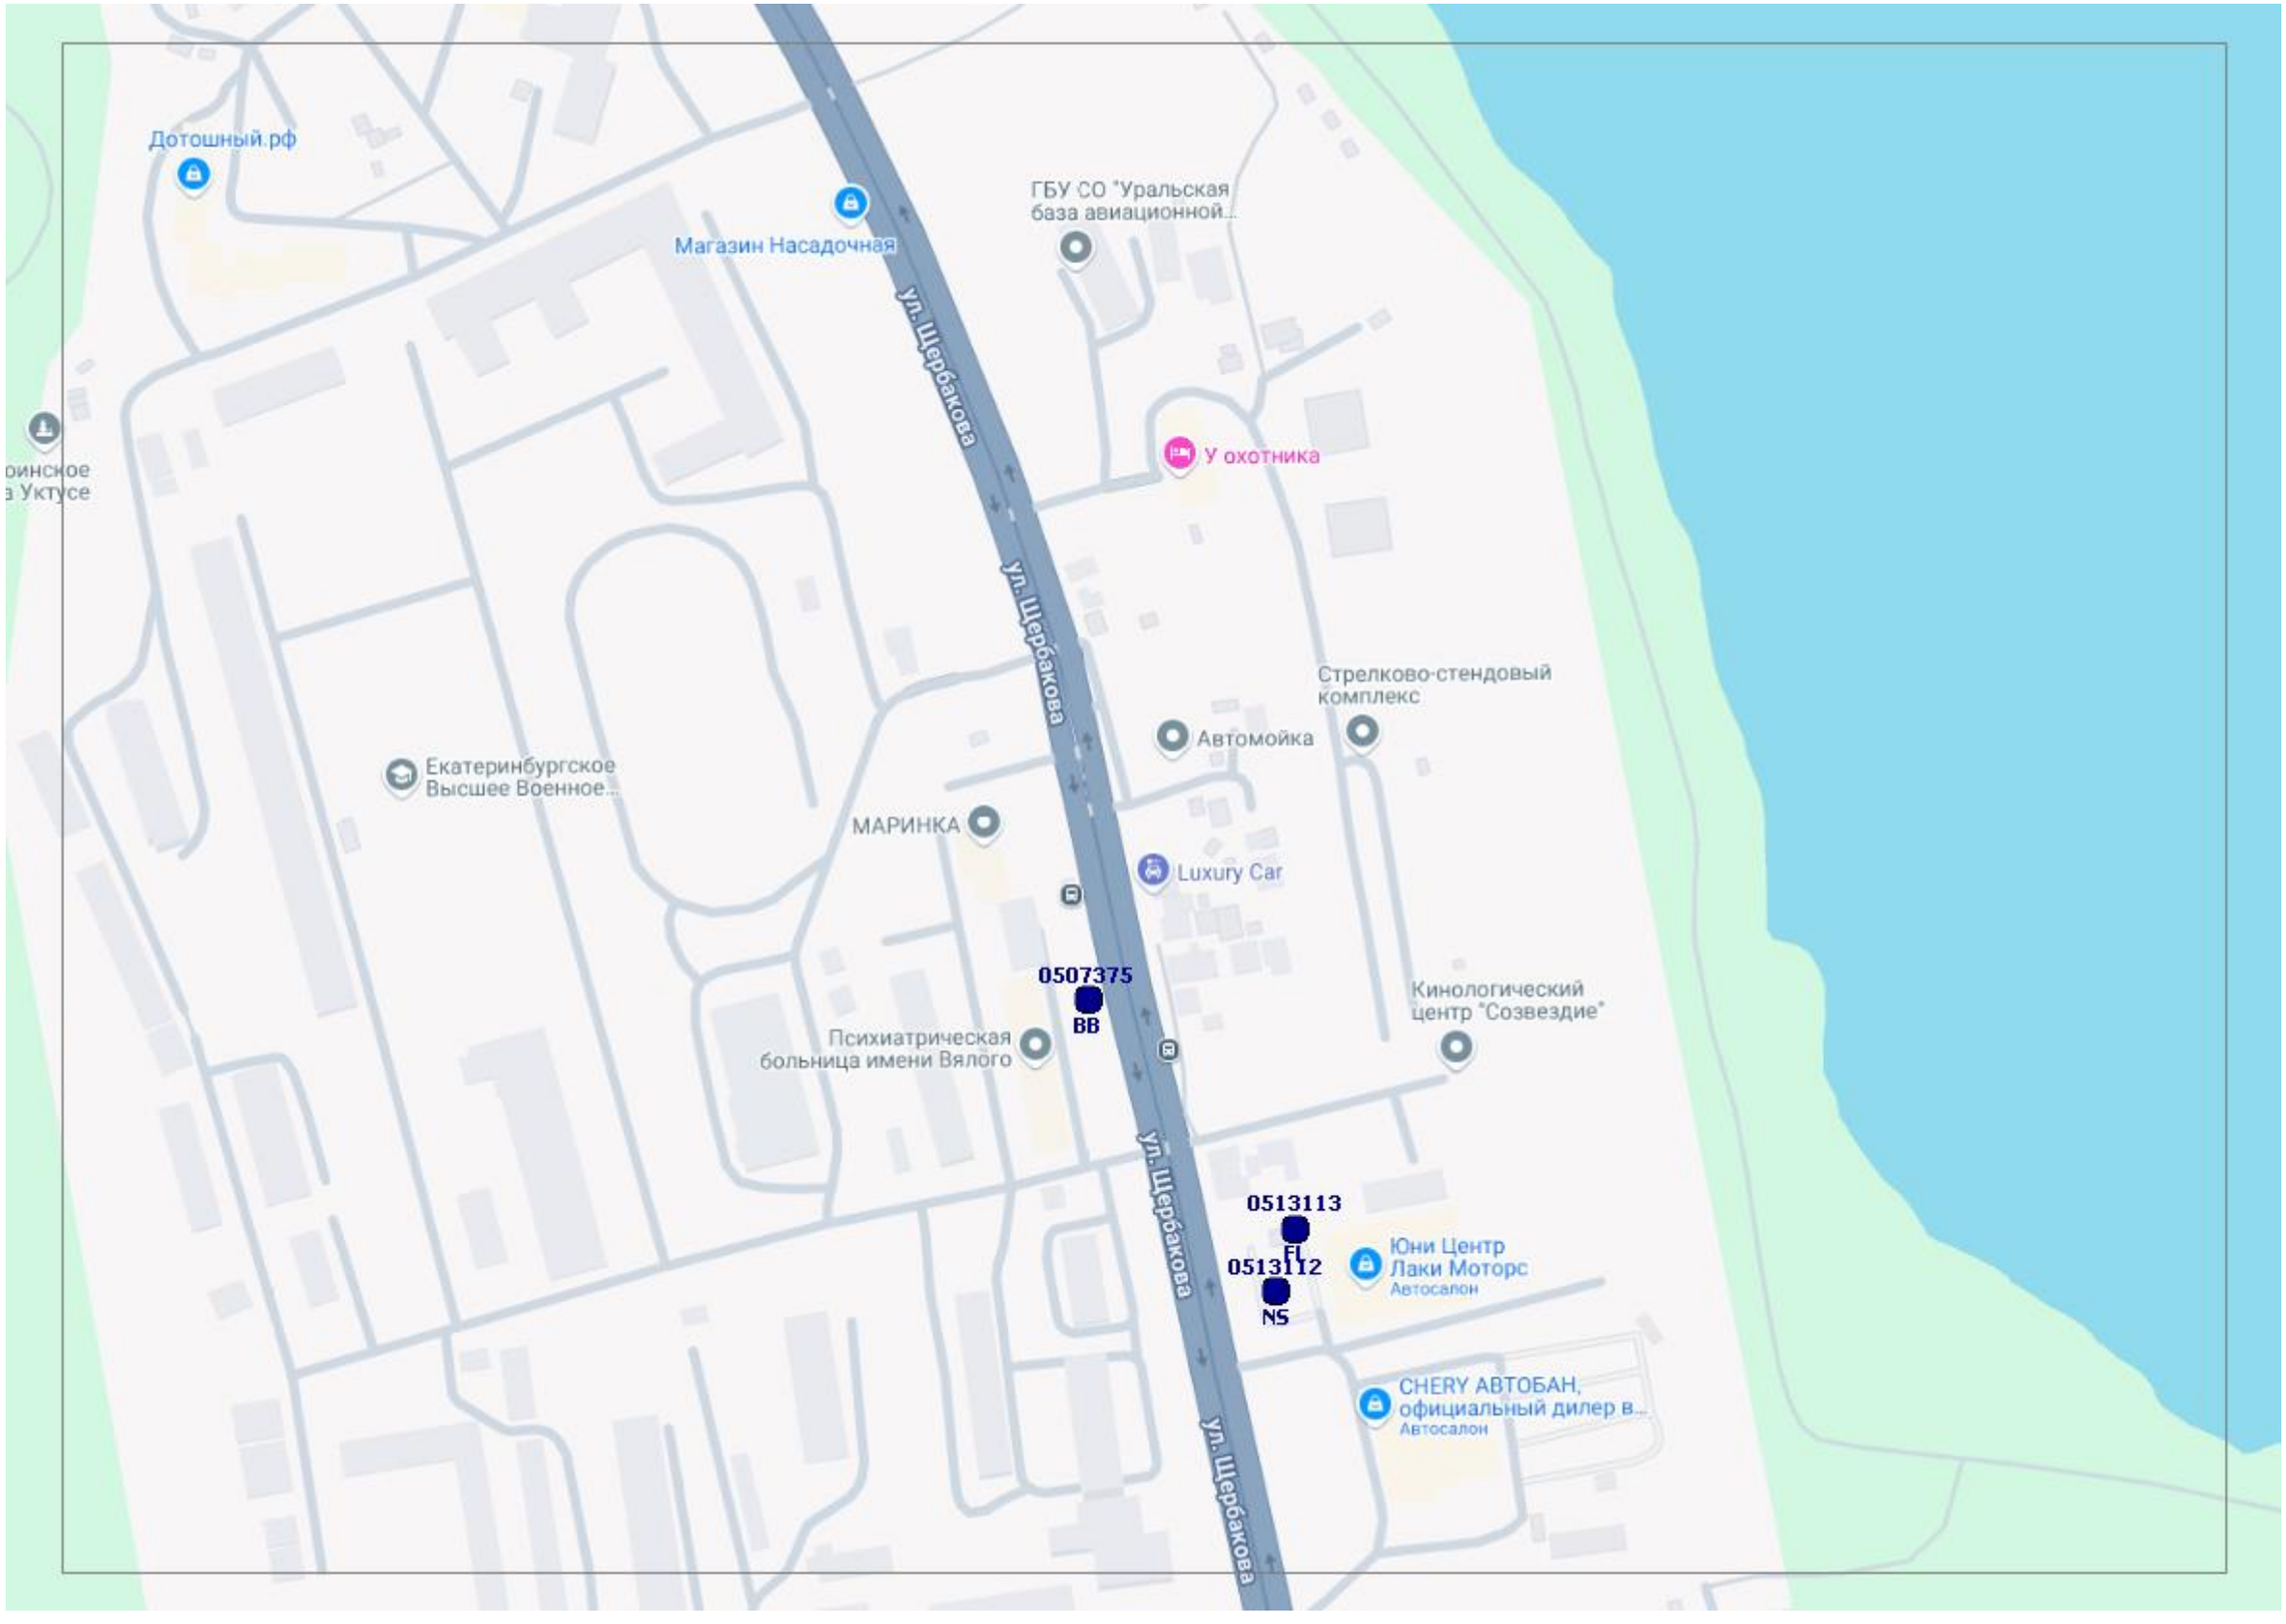
Дотошный.рф
Магазин Насадочная
ГБУ СО "Уральская база авиационной...
ул. Щербакова
ул. Щербакова
У охотника
Стрелково-стендовый комплекс
Автомойка
Екатеринбургское Высшее Военное...
МАРИНКА
Luxury Car
0507375
BB
Психиатрическая больница имени Вялого
Кинологический центр "Созвездие"
0513113
FL
0513112
NS
Юни Центр Лаки Моторс
Автосалон
CHERY АВТОБАН, официальный дилер в...
Автосалон
ул. Щербакова
ул. Щербакова

080607
СВ
Газпромнефть
Лукойл
ш. Кольцовский тракт

ЕКАД
ЕКАД
ЕКАД
ЕКАД
ЕКАД
ЕКАД
Сибирский тракт
Сибирский тракт
Сибирский тракт
Сибирский тракт
Парковка
Авиатор-5
0609145
SS

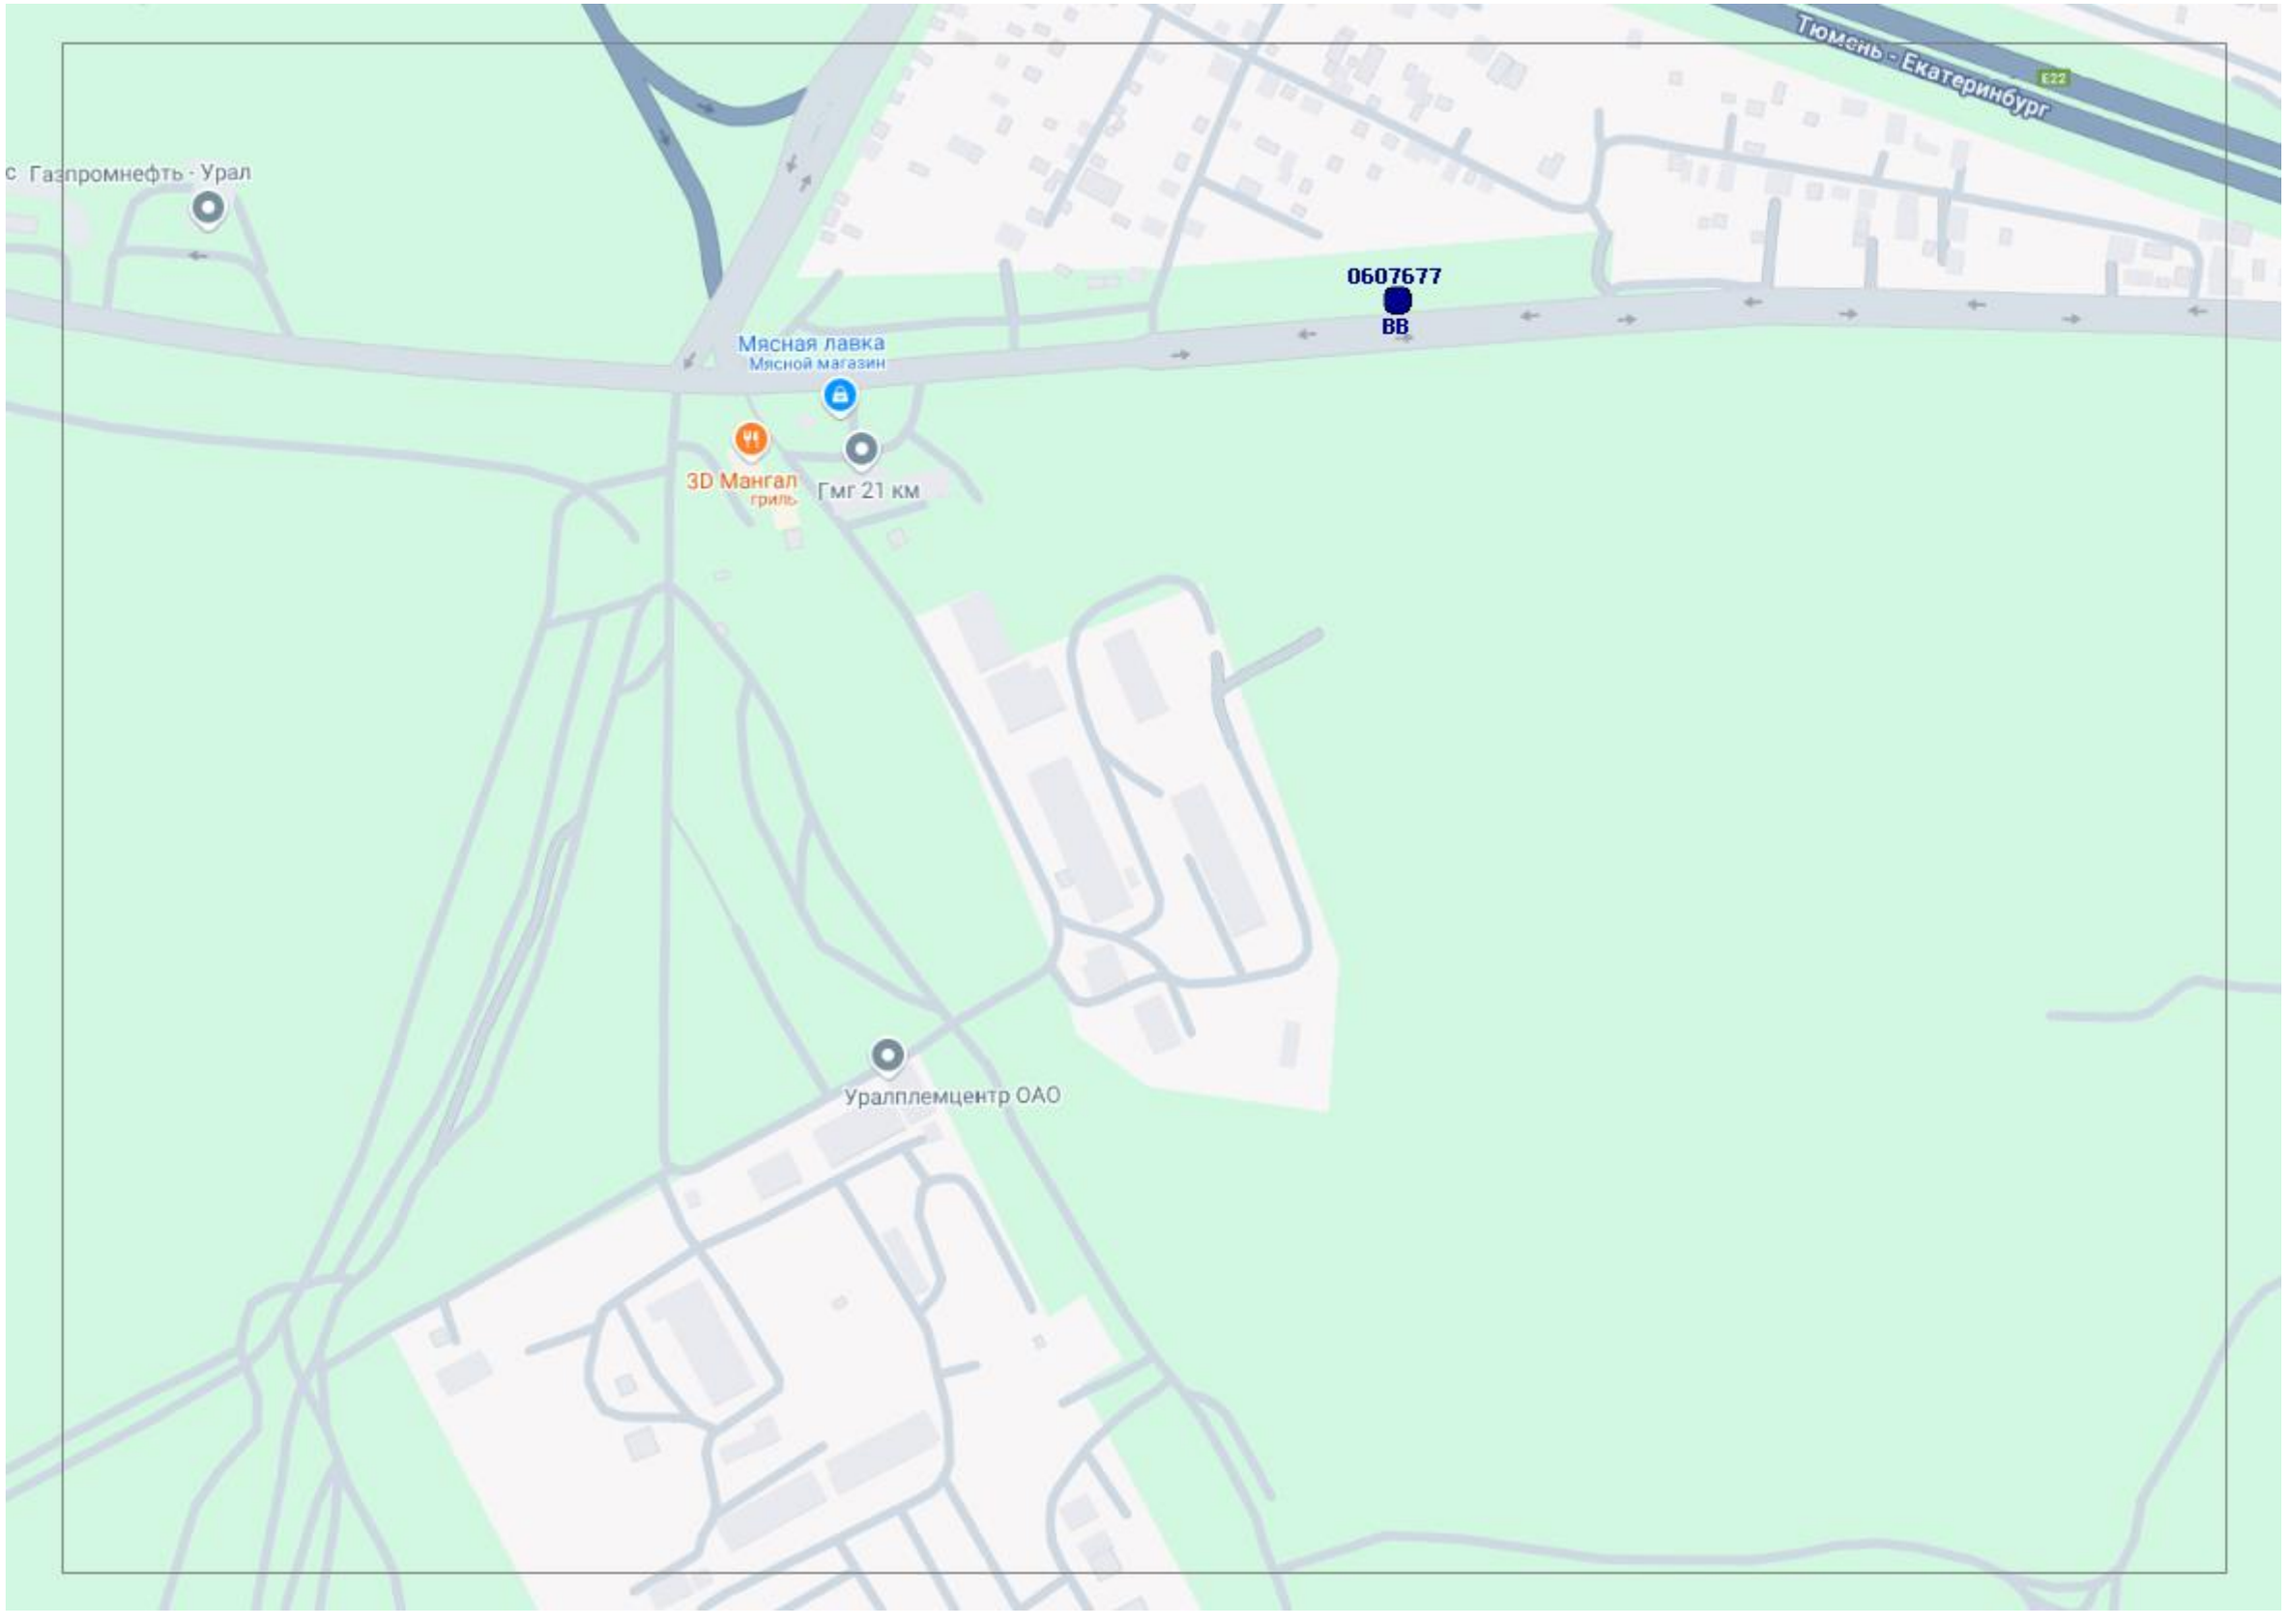
Тюмень - Екатеринбург
E22
с Газпромнефть - Урал
0607677
ВВ
Мясная лавка
Мясной магазин
3D Мангал
гриль
Гмг 21 км
Уралплемцентр ОАО

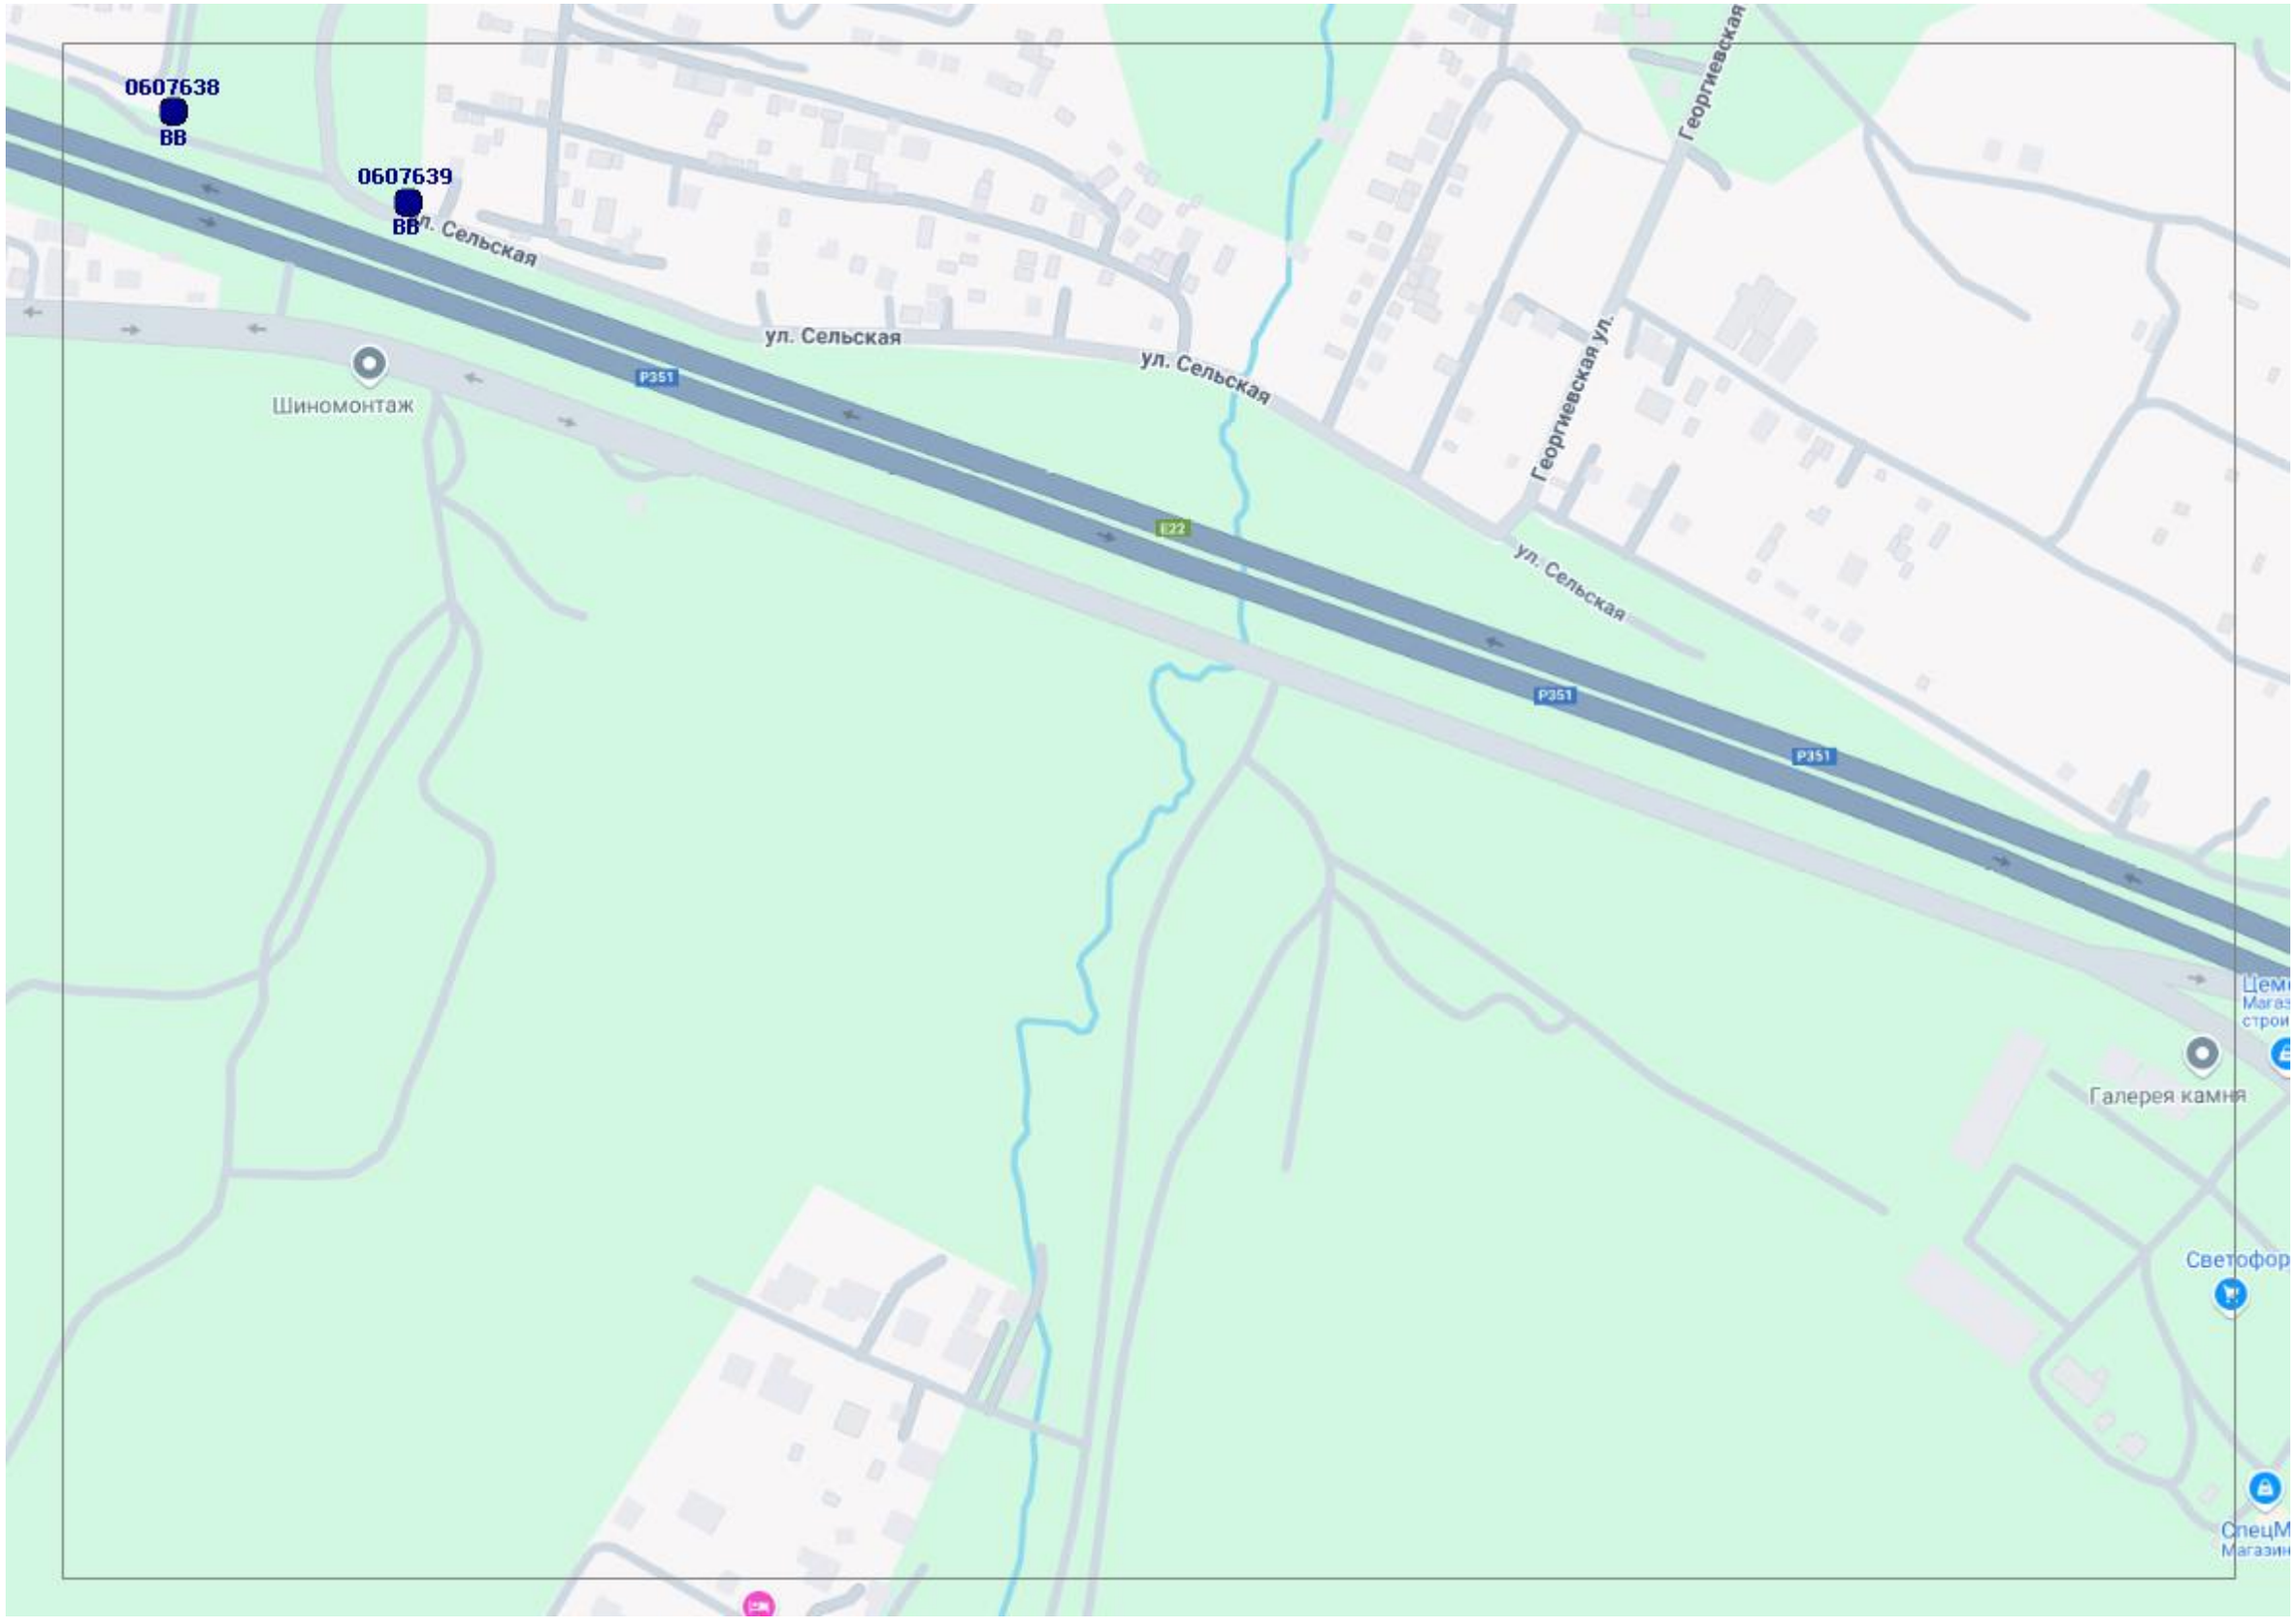
0607638
ВВ
0607639
ВВ
ул. Сельская
ул. Сельская
ул. Сельская
ул. Сельская
Георгиевская
Георгиевская ул.
Шиномонтаж
Р351
Р22
Р351
Р351
Галерея камня
Светофор

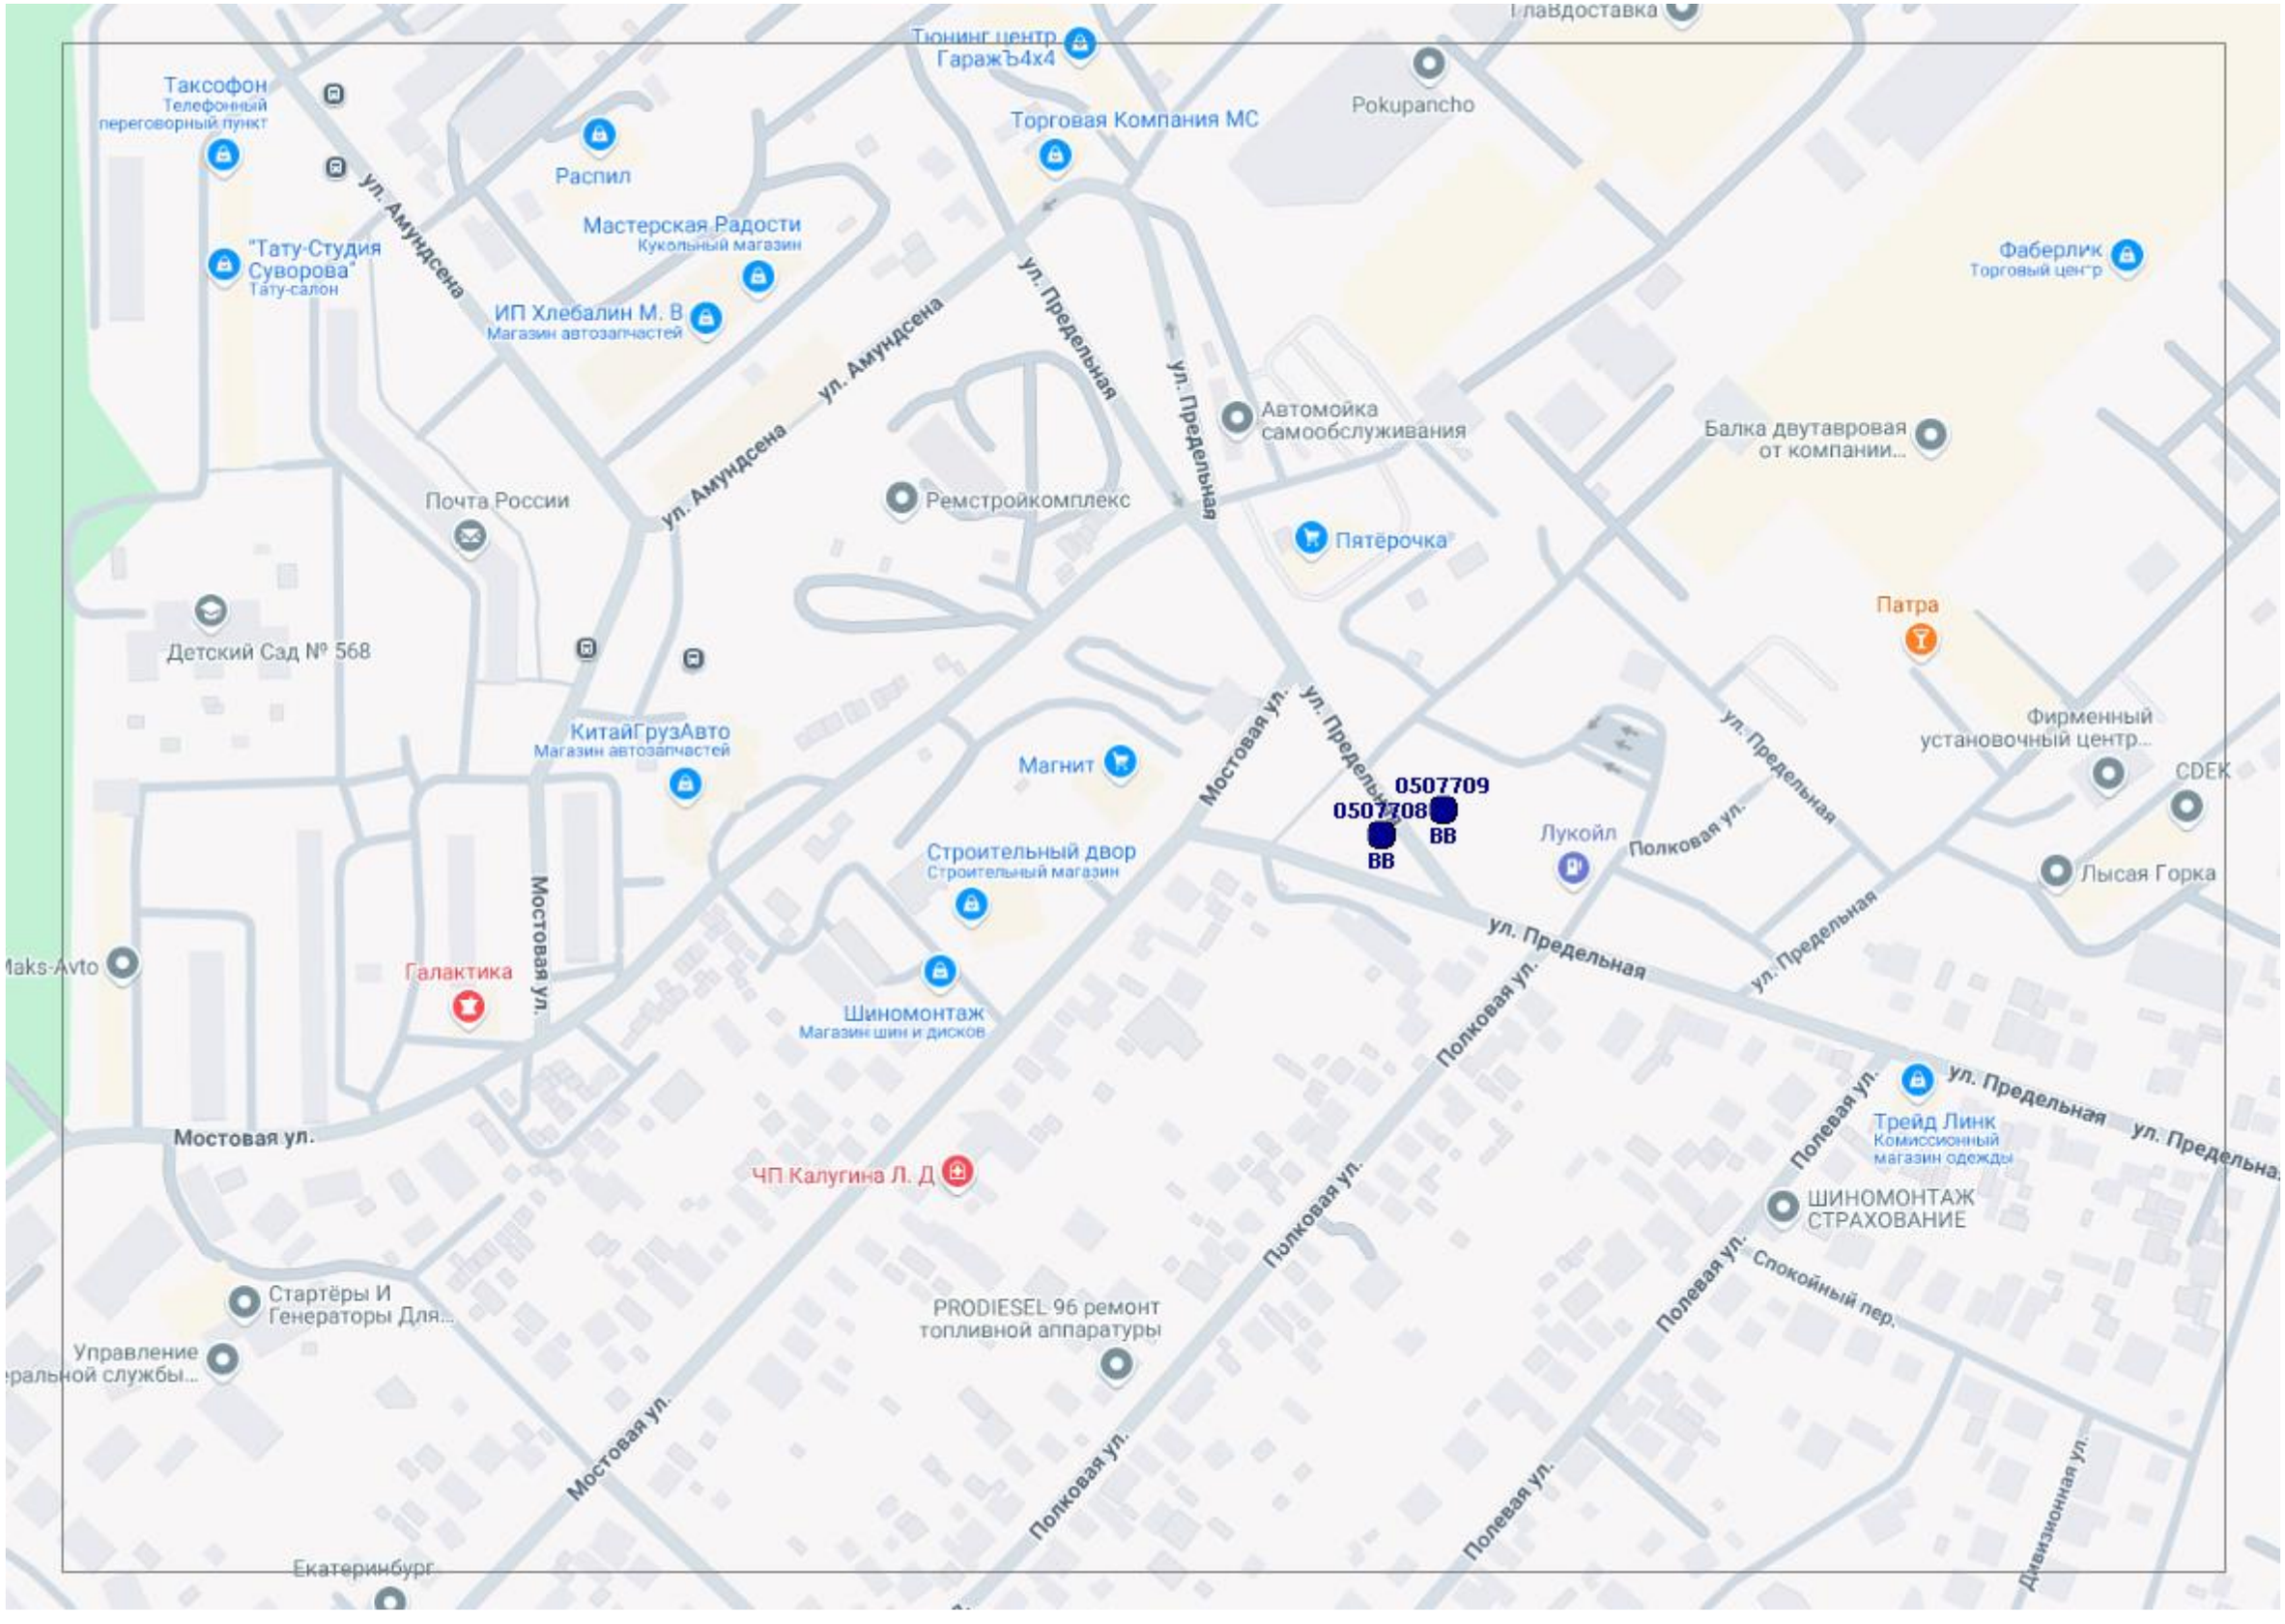
ГлавДоставка
Тюнинг центр ГаражЪ4x4
Pokupancho
Таксофон
Телефонный переговорный пункт
Торговая Компания МС
Распил
Мастерская Радости
Кукольный магазин
"Тату-Студия Суворова"
Тату-салон
ИП Хлебалин М. В
Магазин автозапчастей
ул. Амундсена
ул. Предельная
Фаберлик
Торговый центр
Автомойка самообслуживания
Балка двутавровая от компании...
Почта России
Ремстройкомплекс
Пятёрочка
Патра
Детский Сад № 568
КитайГрузАвто
Магазин автозапчастей
Магнит
Мостовая ул.
0507709
0507708
ВВ
Лукойл
Полковая ул.
Фирменный установочный центр...
CDEK
Строительный двор
Строительный магазин
Лысая Горка
Maks-Avto
Галактика
Шиномонтаж
Магазин шин и дисков
Трейд Линк
Комиссионный магазин одежды
ШИНОМОНТАЖ СТРАХОВАНИЕ
Спокойный пер.
ЧП Калугина Л. Д
Стартёры И Генераторы Для...
Управление
PRODIESEL 96 ремонт топливной аппаратуры
Екатеринбург

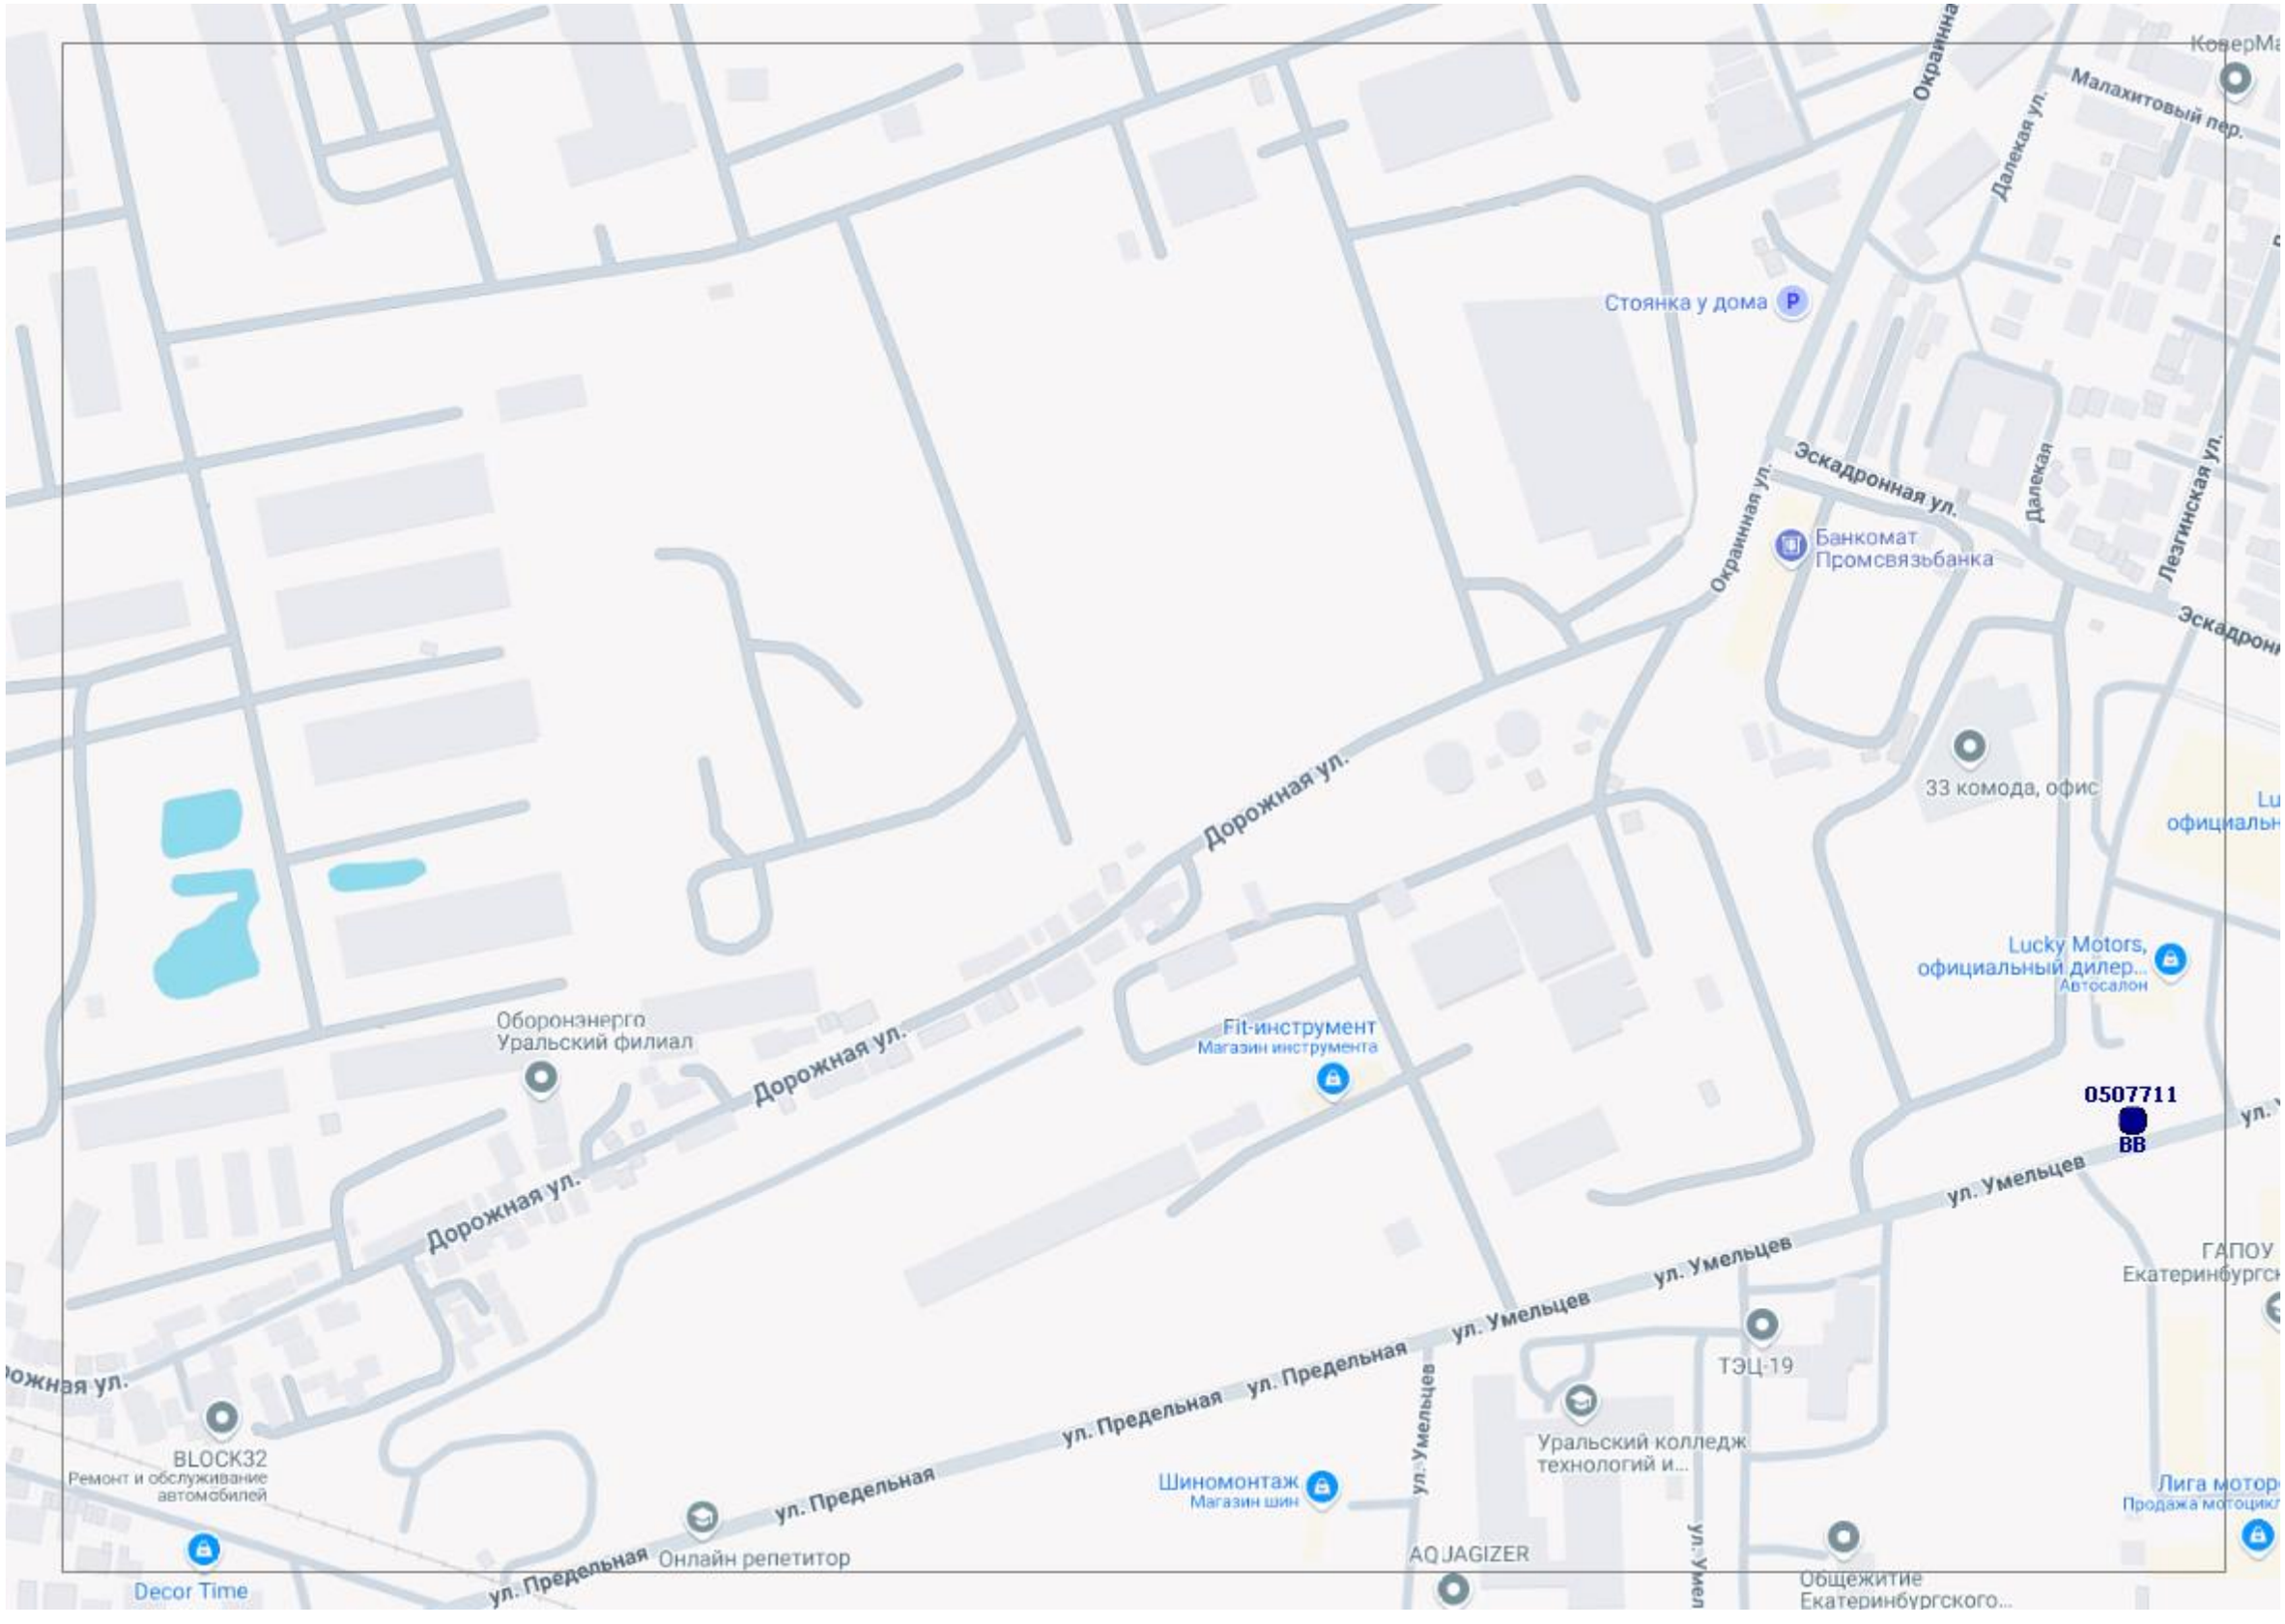
Малахитовый пер.
Далекая ул.
Стоянка у дома
Эскадронная ул.
Банкомат Промсвязьбанка
Лезгинская ул.
33 комода, офис
Дорожная ул.
Lucky Motors, официальный дилер...
Автосалон
Оборонэнерго Уральский филиал
Fit-инструмент
Магазин инструмента
0507711
ВВ
ул. Умельцев
ул. Предельная
ТЭЦ-19
Уральский колледж технологий и...
BLOCK32
Ремонт и обслуживание автомобилей
Шиномонтаж
Магазин шин
Онлайн репетитор
AQ JAGIZER
Decor Time
Общежитие Екатеринбургского...

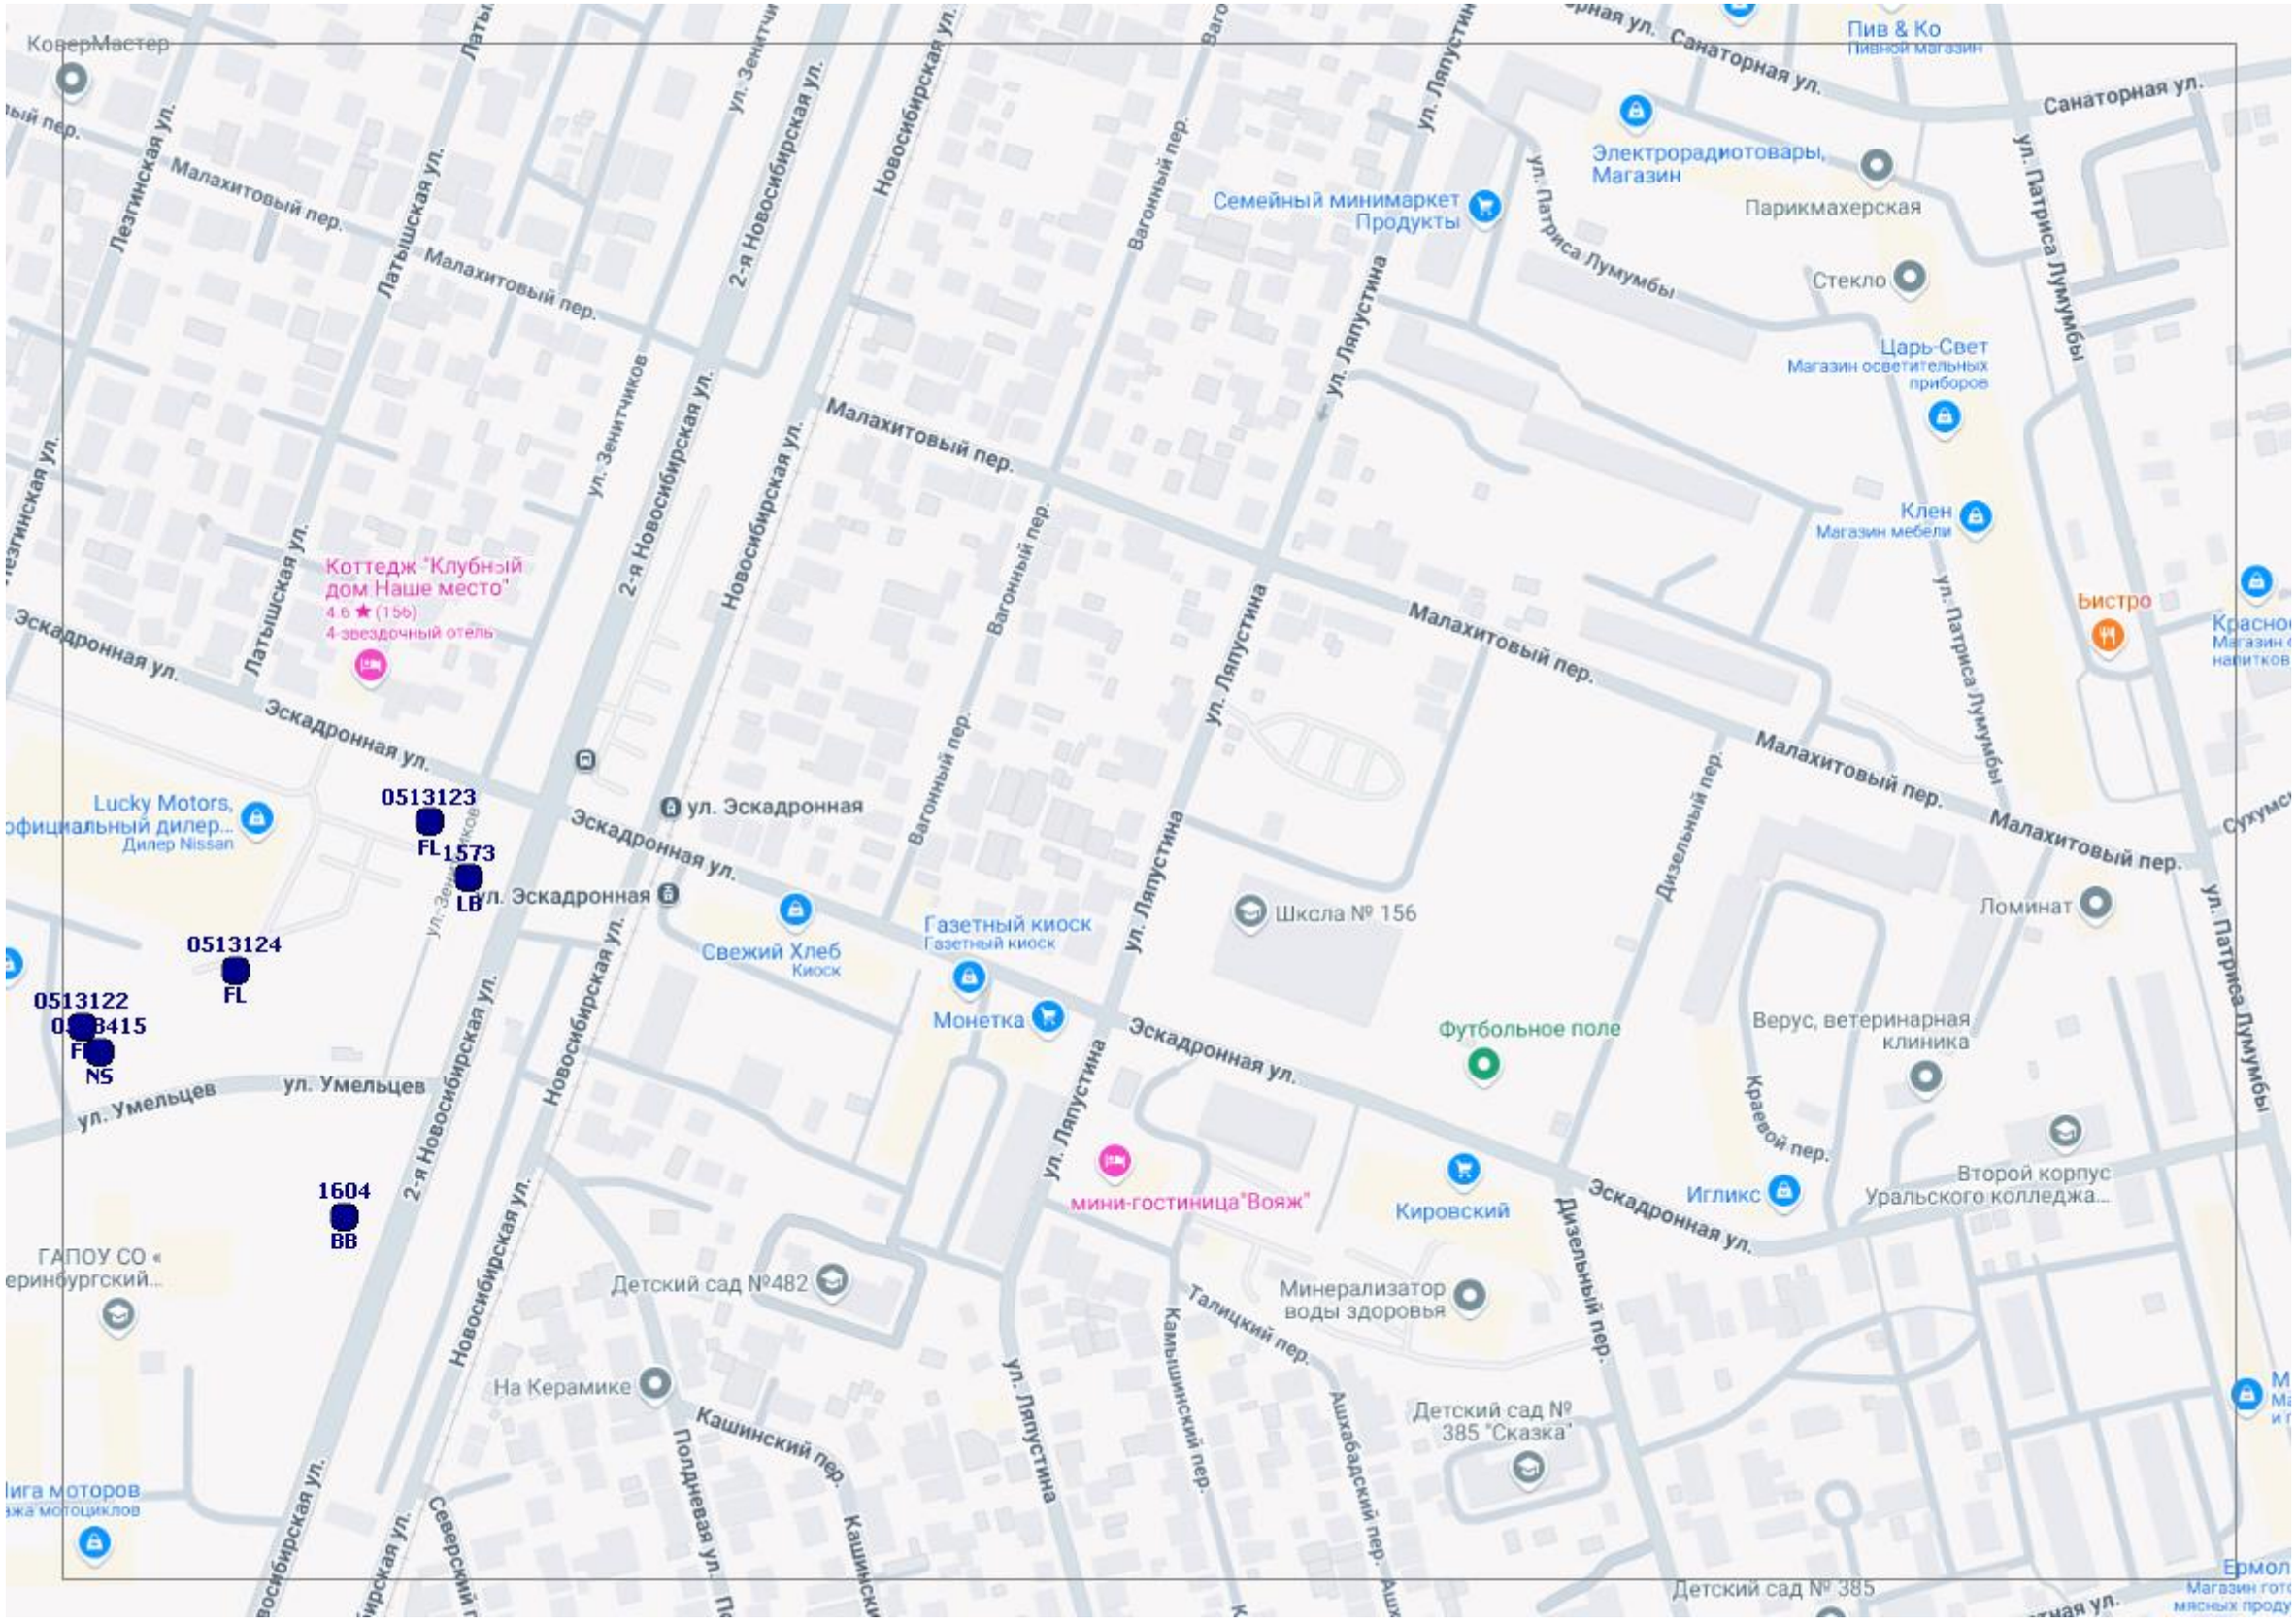
КоверМастер
Пив & Ко
Пивной магазин
Электрорадиотовары, Магазин
Парикмахерская
Семейный минимаркет Продукты
Стекло
Царь-Свет
Магазин осветительных приборов
Клен
Магазин мебели
Бистро
Коттедж "Клубный дом Наше место"
4.6 ★ (156)
4-звездочный отель
Lucky Motors, официальный дилер...
Дилер Nissan
0513123
FL
1573
LB
0513124
FL
0513122
NS
1604
BB
Свежий Хлеб
Киоск
Газетный киоск
Газетный киоск
Монетка
Шксла № 156
Ломинат
Футбольное поле
Верус, ветеринарная клиника
мини-гостиница "Вояж"
Кировский
Игликс
Второй корпус Уральского колледжа...
Детский сад №482
Минерализатор воды здоровья
На Керамике
Детский сад № 385 "Сказка"
ГАПОУ СО «...ринбургский...
Лига моторов
...жа мотоциклов
Ермол...
Магазин гото... мясных проду...
Санаторная ул.
Малахитовый пер.
Эскадронная ул.
Лезгинская ул.
Латышская ул.
ул. Зенитчиков
2-я Новосибирская ул.
Новосибирская ул.
Вагонный пер.
ул. Ляпустина
ул. Патриса Лумумбы
Дизельный пер.
Краевой пер.
Талицкий пер.
Камышинский пер.
Ашхабадский пер.
Кашинский пер.
Полдневая ул.
Северский пер.
ул. Умельцев
ул. Эскадронная

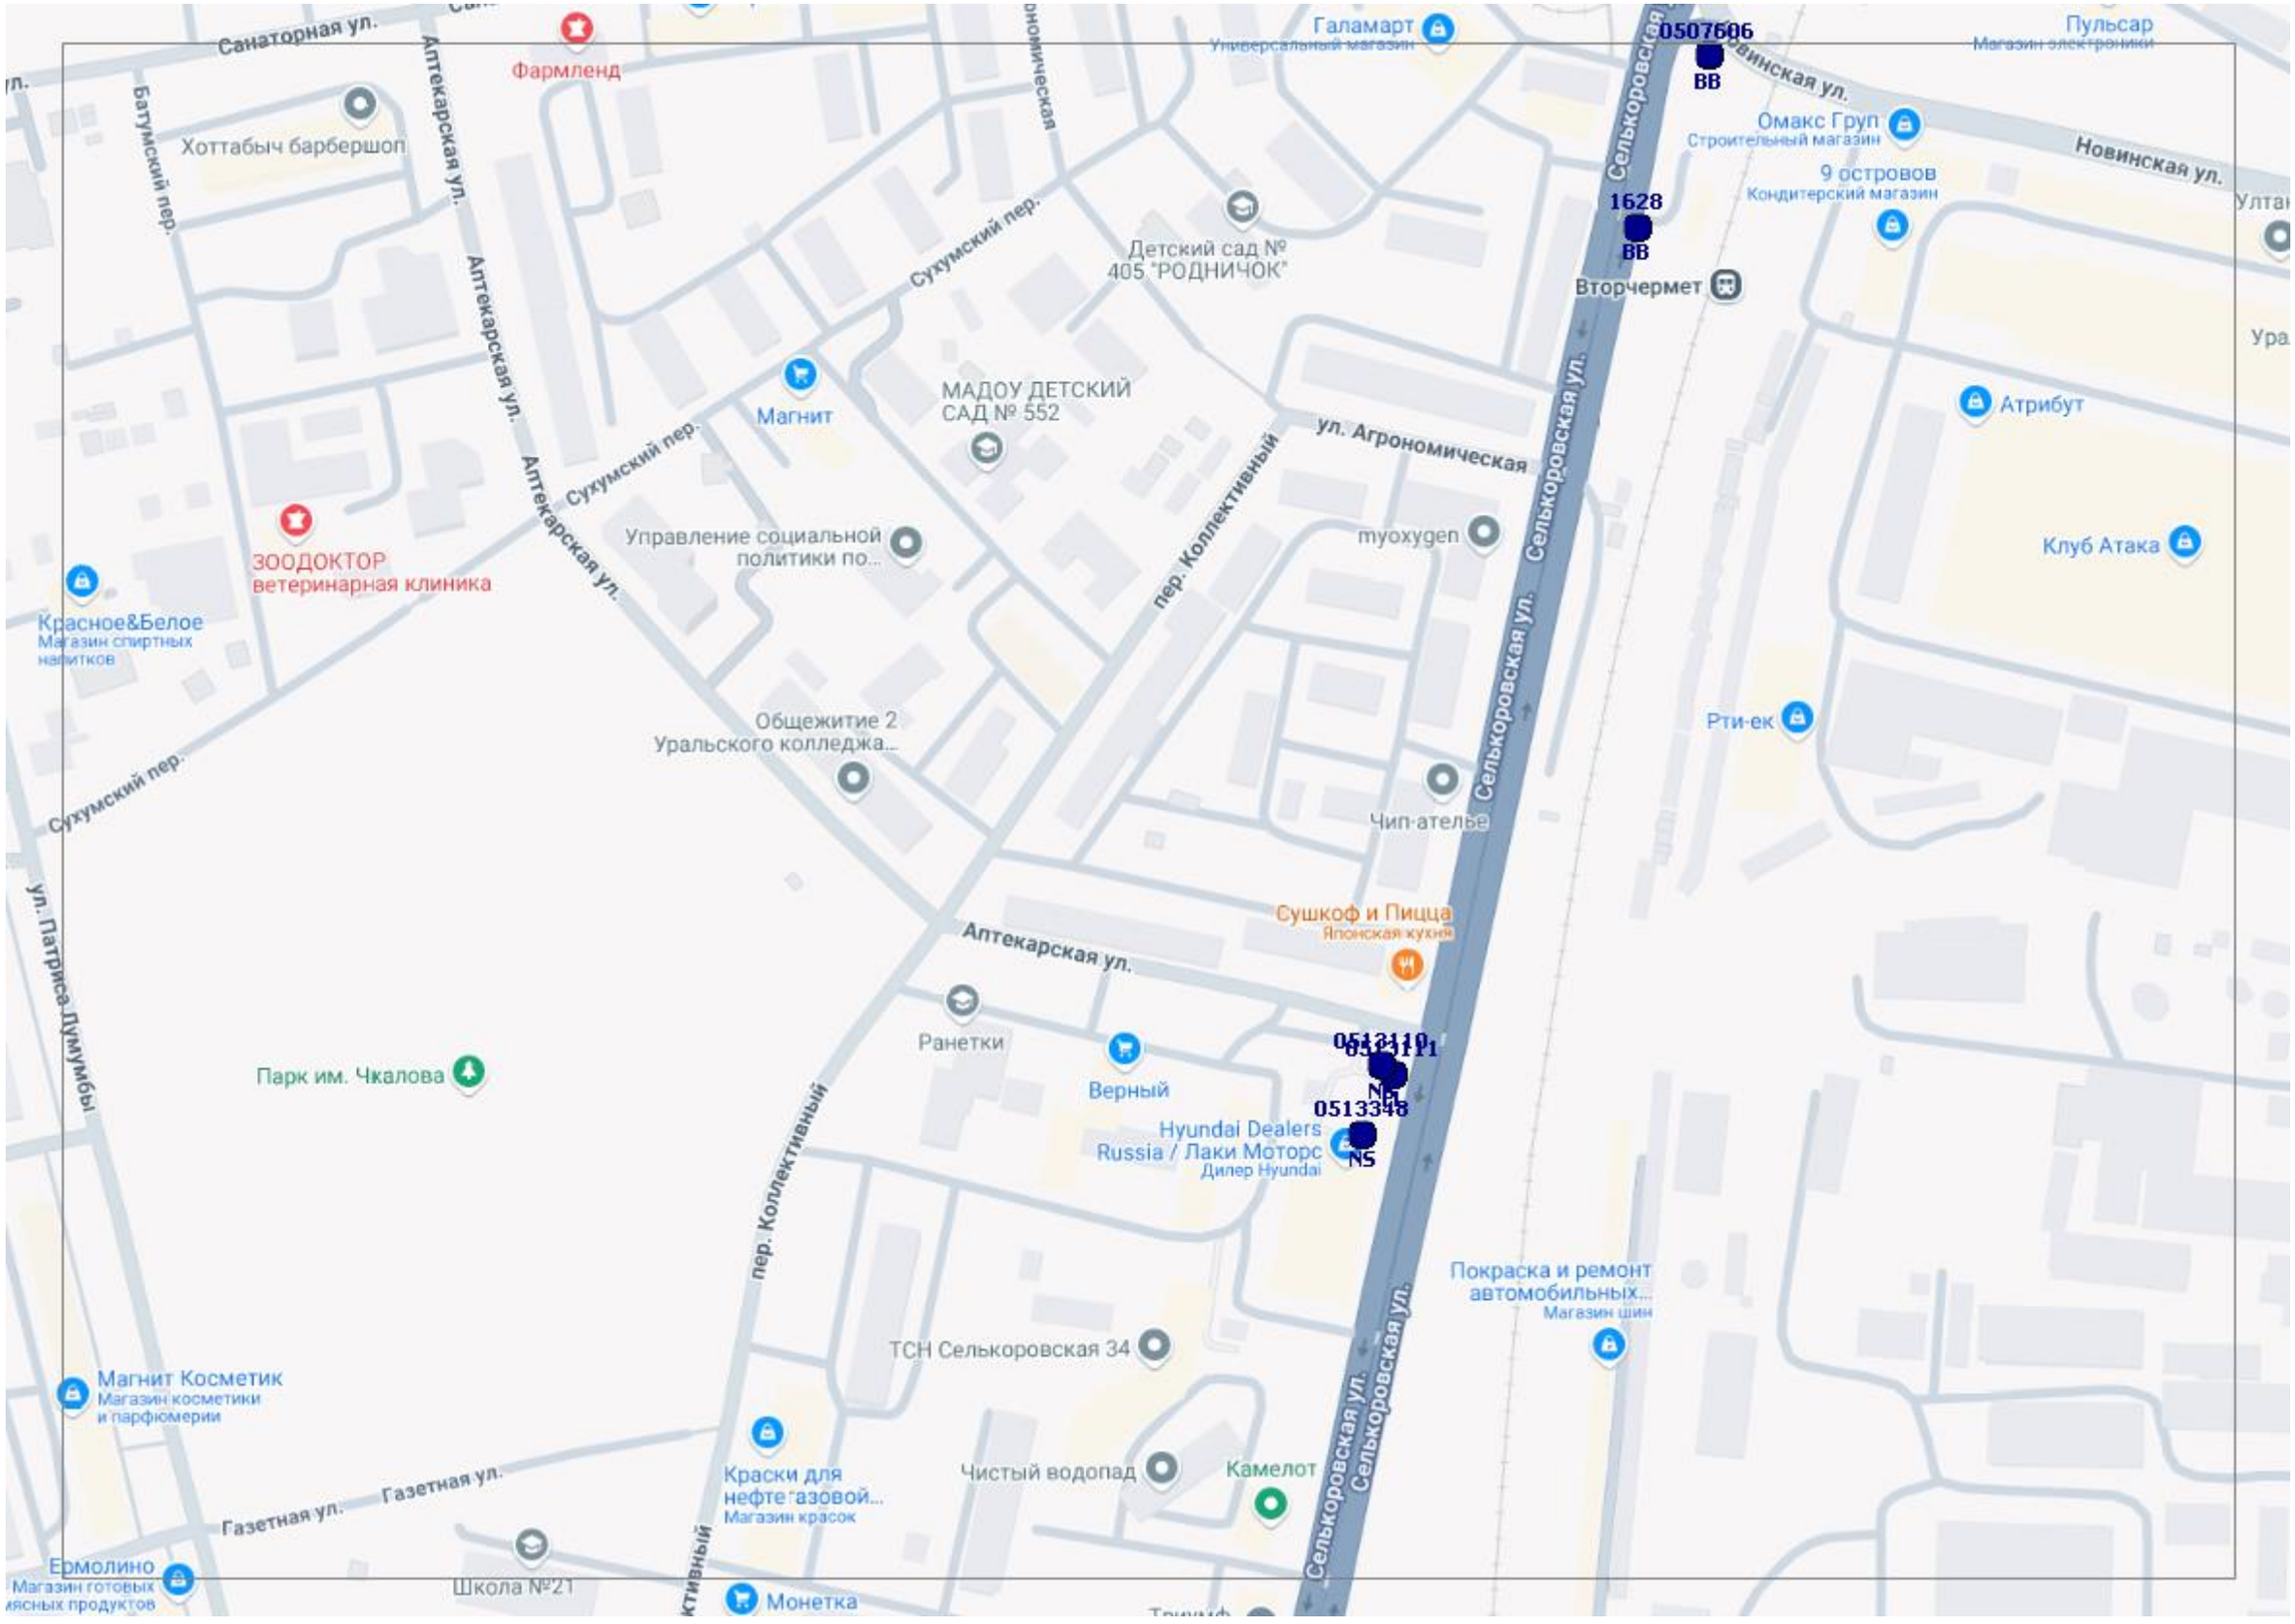
Санаторная ул.
Аптекарская ул.
Батумский пер.
Фармленд
Хоттабыч барбершоп
Сухумский пер.
Детский сад № 405 "РОДНИЧОК"
Магнит
МАДОУ ДЕТСКИЙ САД № 552
ул. Агрономическая
пер. Коллективный
Управление социальной политики по...
ЗООДОКТОР ветеринарная клиника
Красное&Белое
Магазин спортивных напитков
Общежитие 2 Уральского колледжа...
myoxygen
Селькоровская ул.
Галамарт
Универсальный магазин
Пульсар
Магазин электроники
Новинская ул.
Омакс Груп
Строительный магазин
9 островов
Кондитерский магазин
Вторчермет
Атрибут
Клуб Атака
Рти-ек
Чип-ателье
Сушкоф и Пицца
Японская кухня
Ранетки
Верный
Парк им. Чкалова
Hyundai Dealers Russia / Лаки Моторс
Дилер Hyundai
Покраска и ремонт автомобильных...
Магазин шин
ТСН Селькоровская 34
Краски для нефтегазовой...
Магазин красок
Чистый водопад
Камелот
Газетная ул.
Ермолино
Магазин готовых мясных продуктов
Школа №21
Монетка
Магнит Косметик
Магазин косметики и парфюмерии
ул. Патриса Лумумбы
0507606
BB
1628
BB
0513110
0513171
NP
0513348
N5

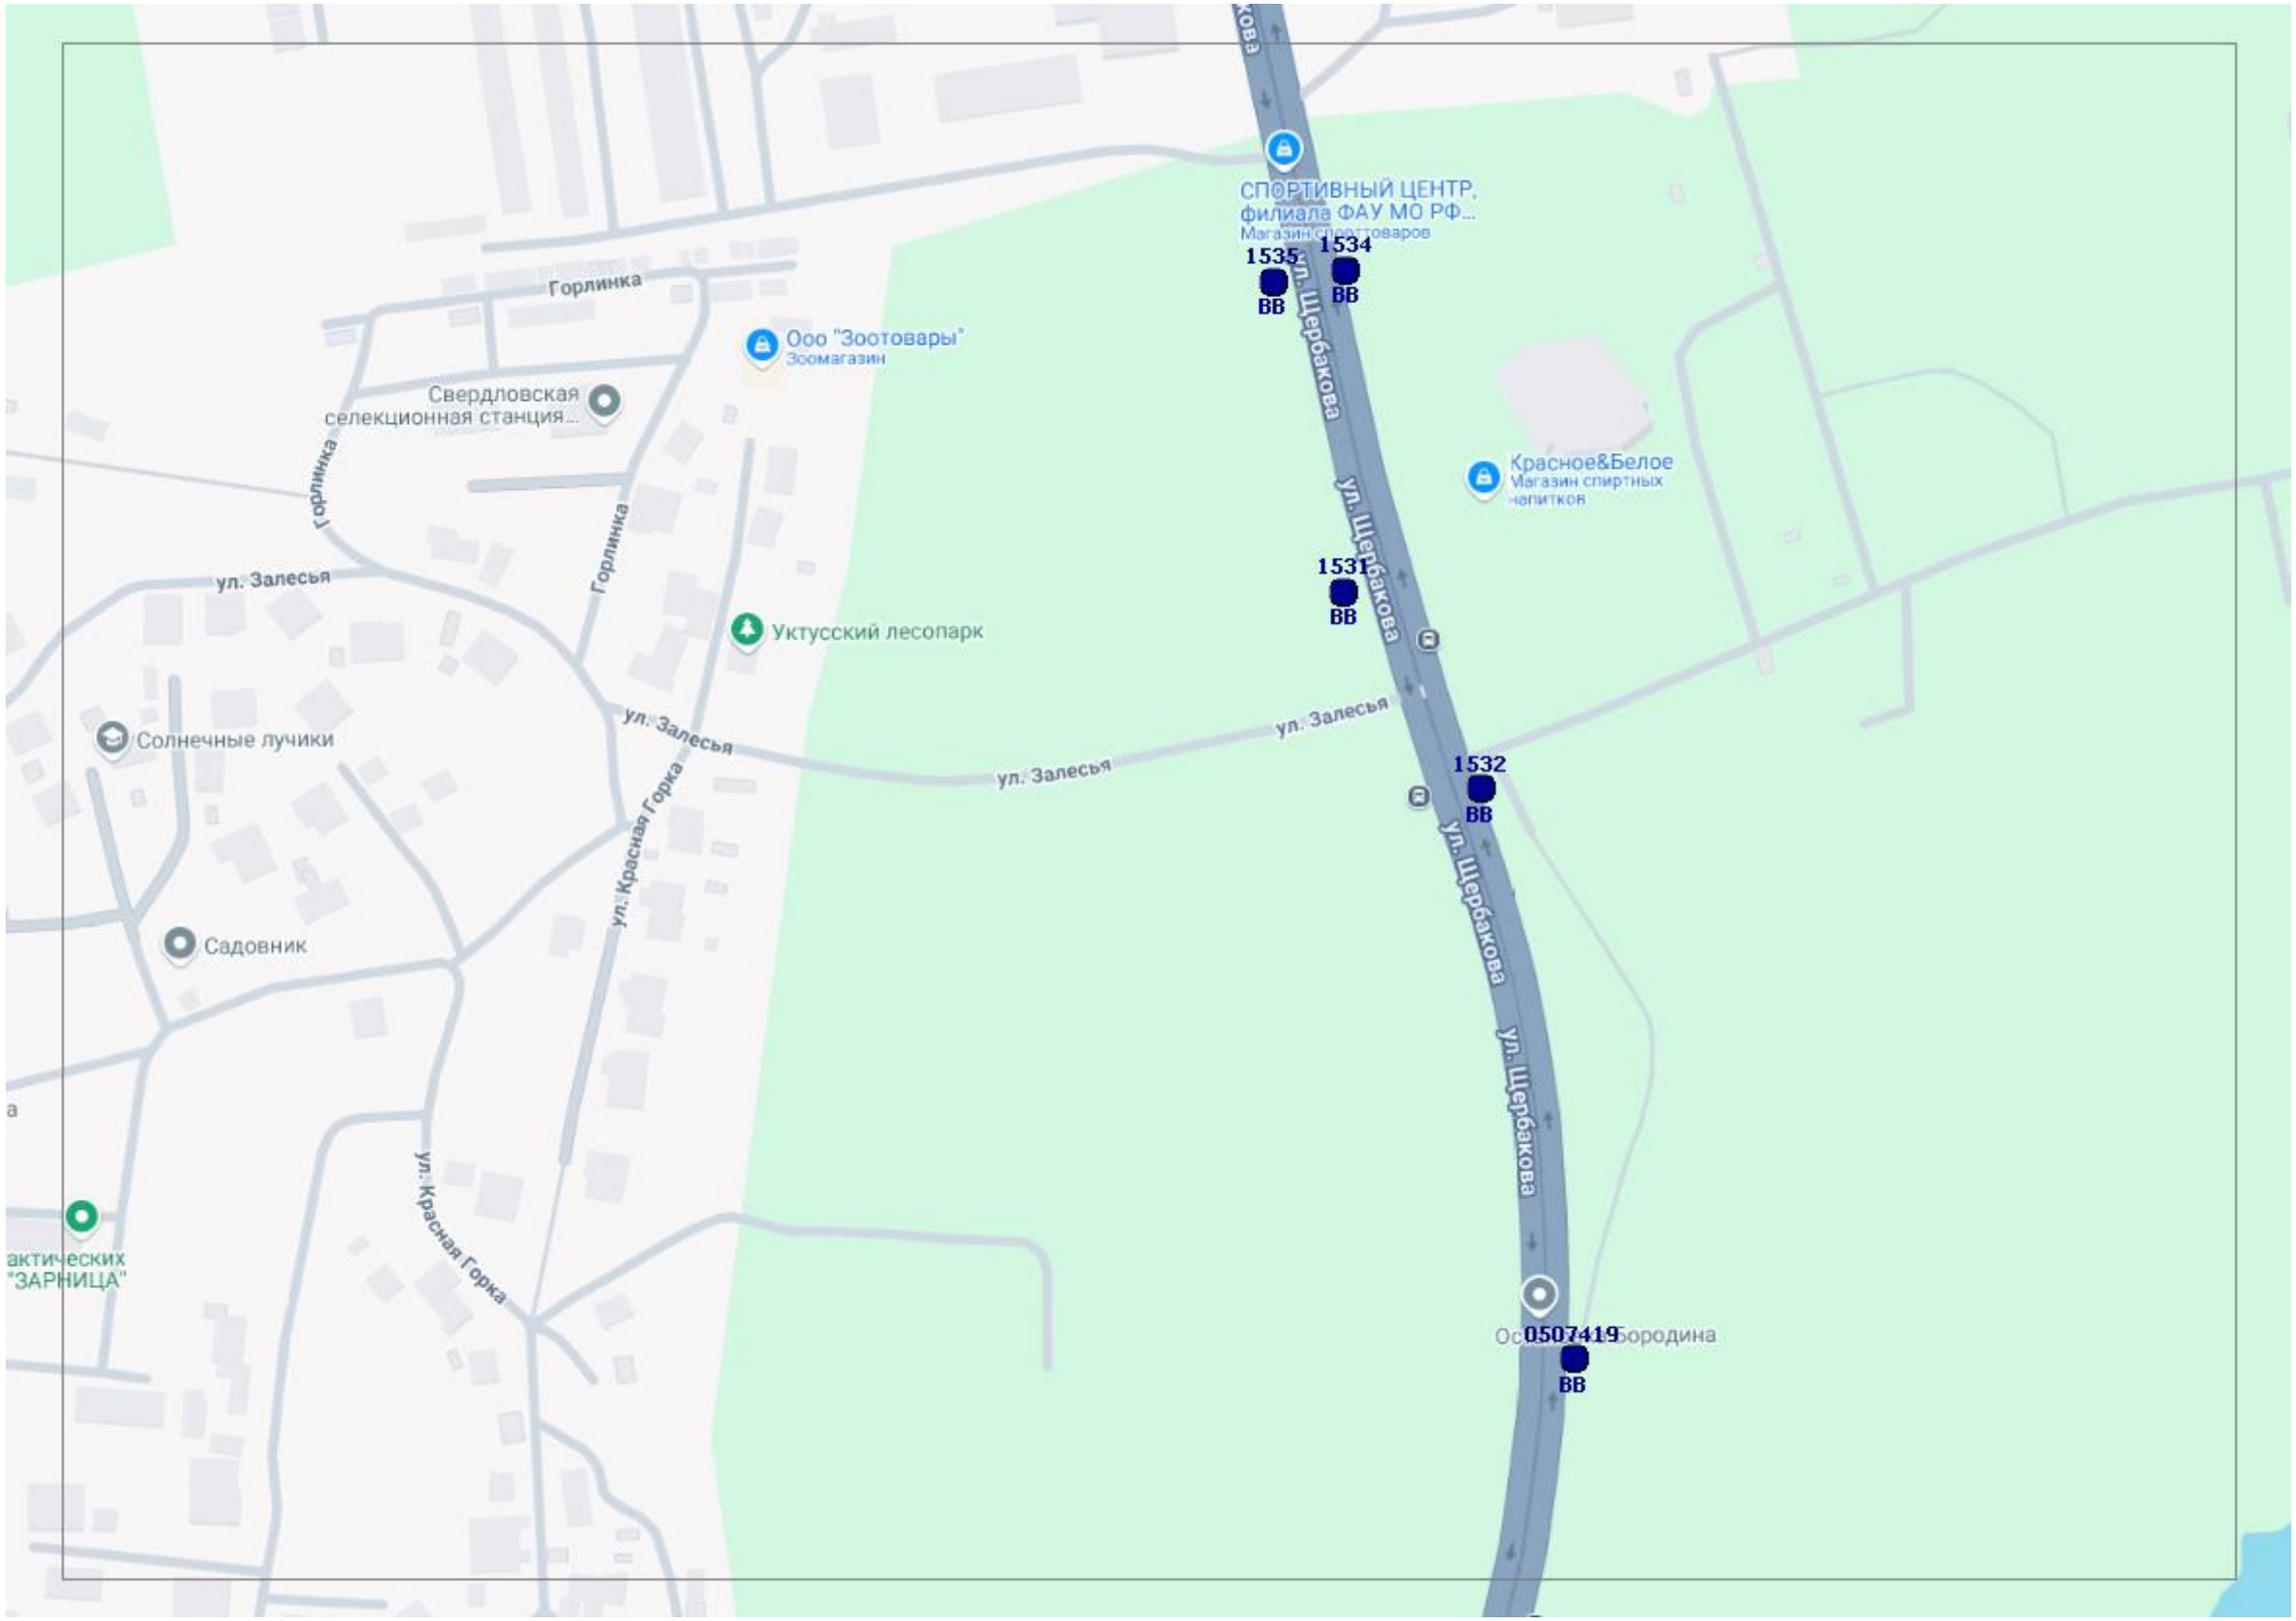
СПОРТИВНЫЙ ЦЕНТР, филиала ФАУ МО РФ...
Магазин спиртоваров
1535
ВВ
1534
ВВ
ул. Щербакова
Ооо "Зоотовары"
Зоомагазин
Горлинка
Свердловская селекционная станция...
Горлинка
Горлинка
Красное&Белое
Магазин спиртных напитков
ул. Щербакова
1531
ВВ
ул. Залесья
Уктусский лесопарк
ул. Залесья
ул. Залесья
ул. Залесья
Солнечные лучики
1532
ВВ
ул. Щербакова
ул. Красная Горка
Садовник
ул. Красная Горка
актических
"ЗАРНИЦА"
0507419
ВВ
Бородина

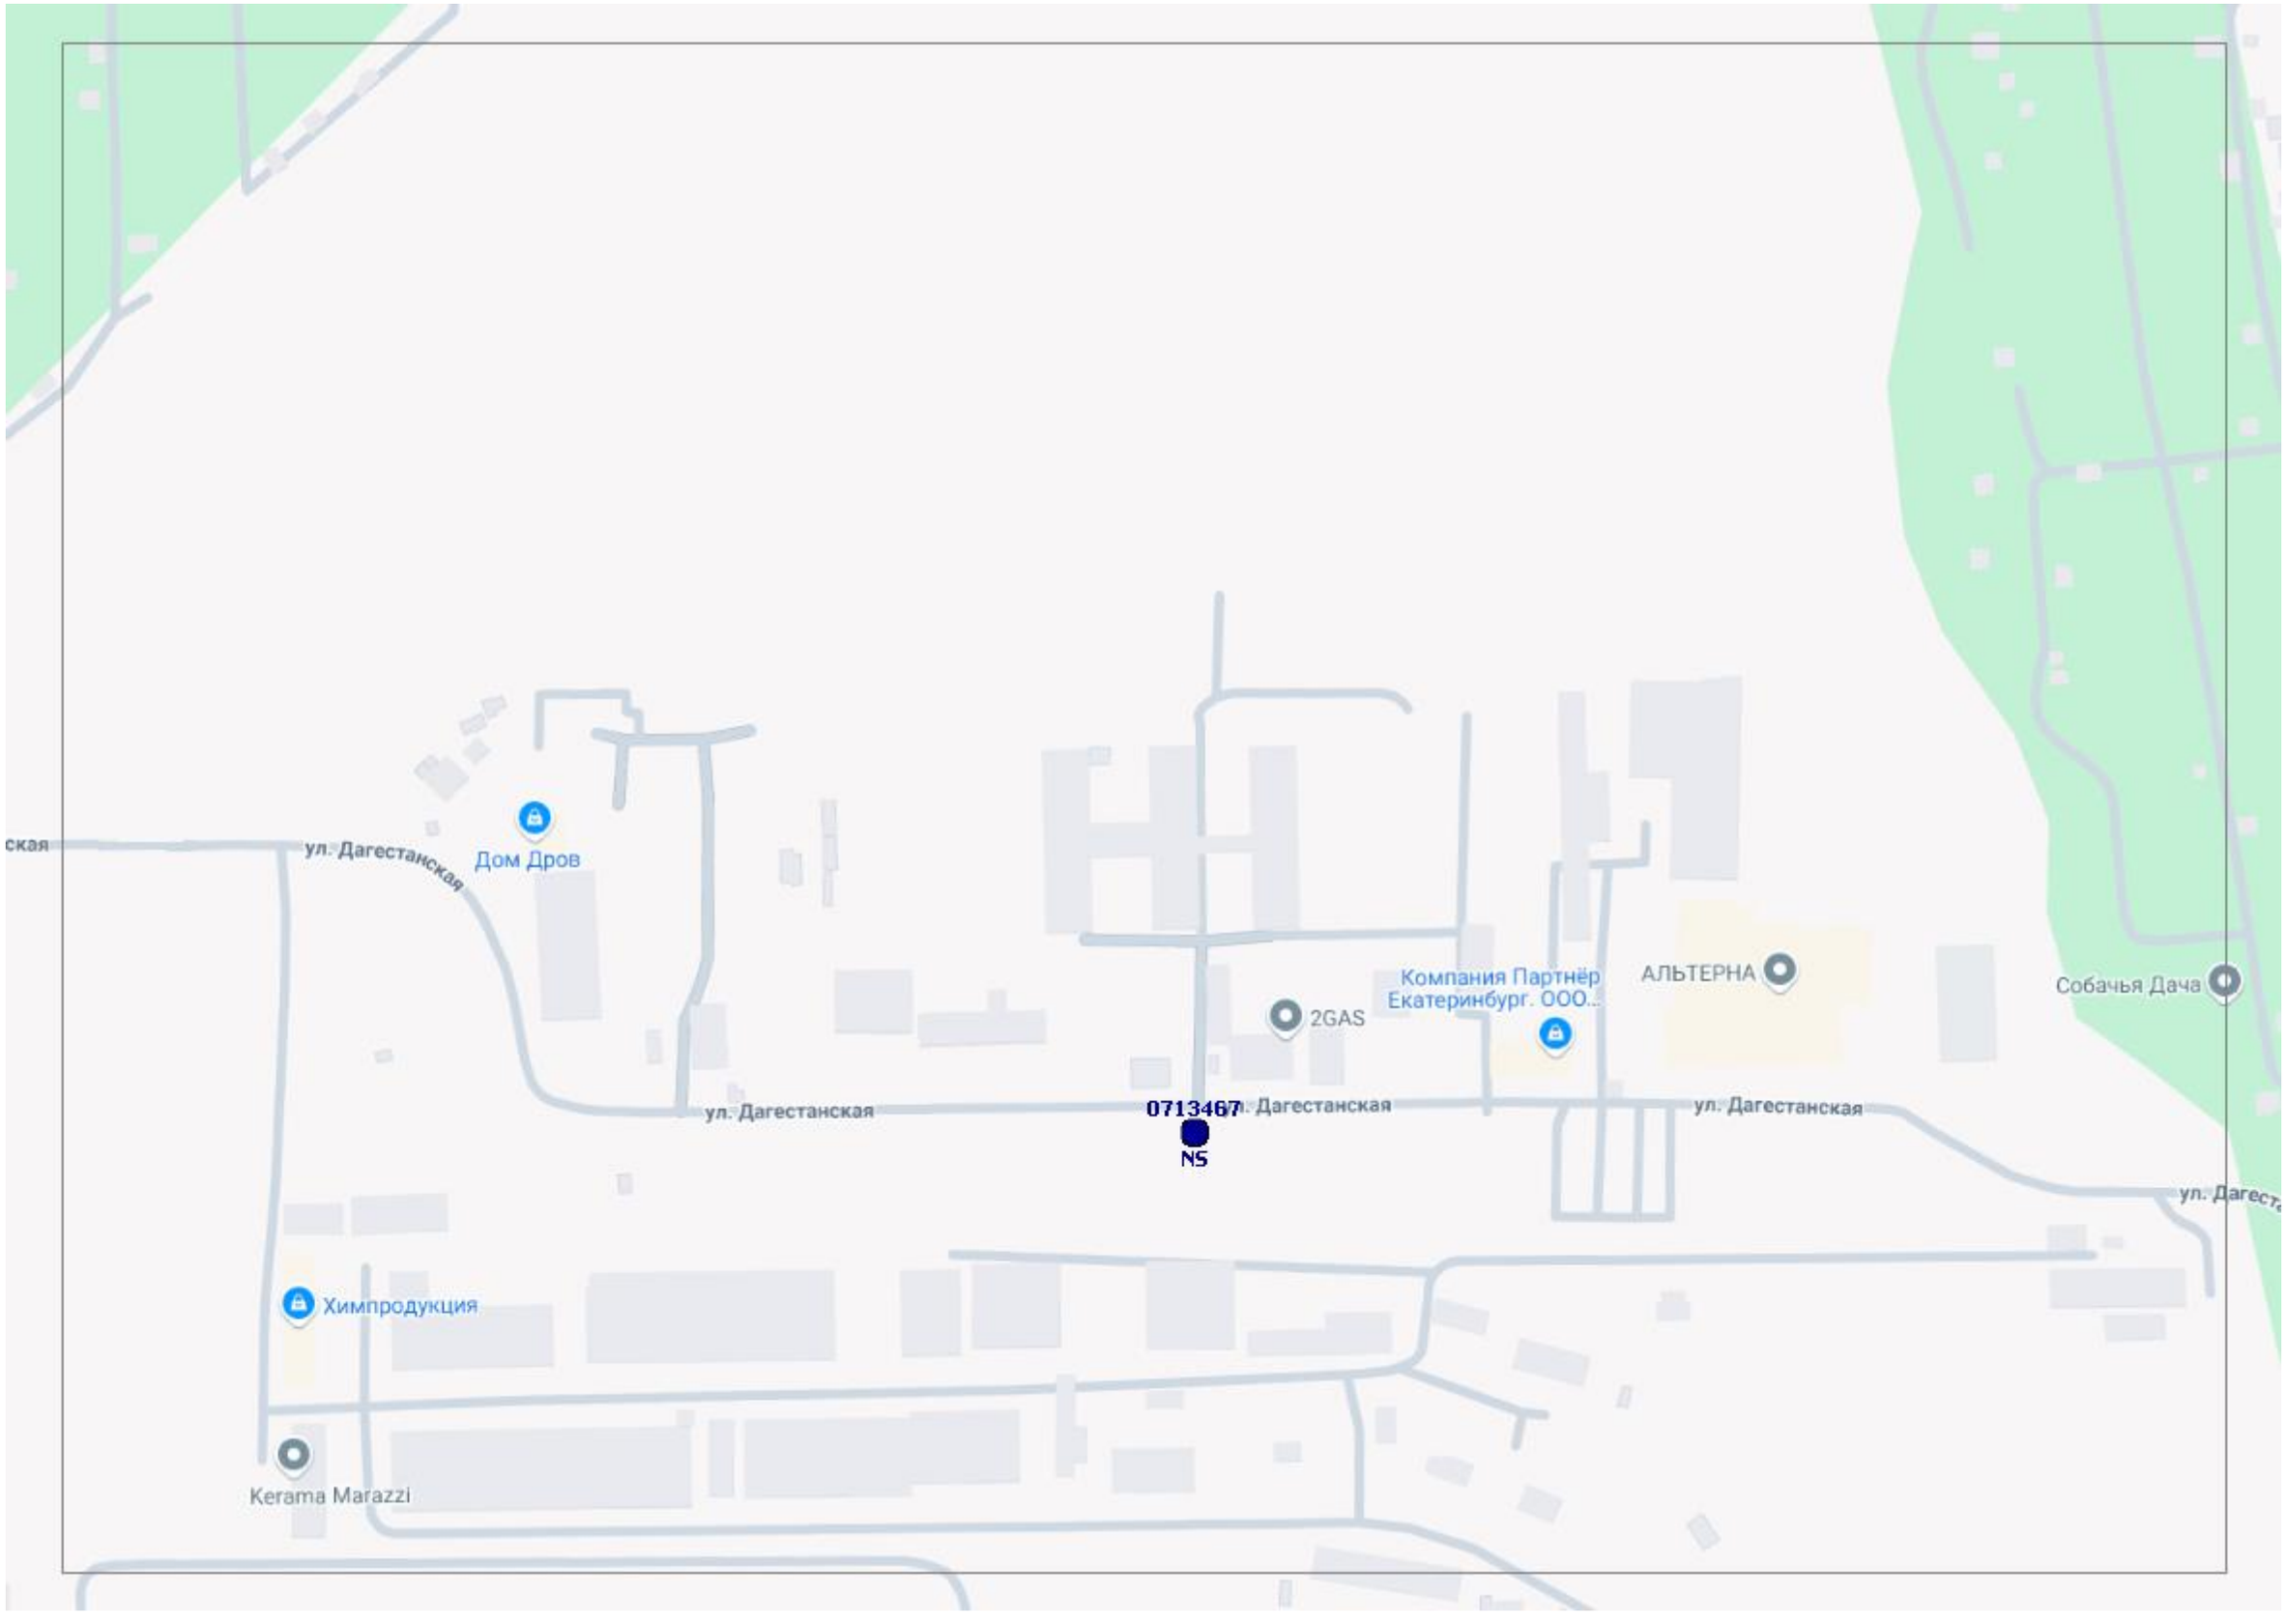
ул. Дагестанская
Дом Дров
ул. Дагестанская
2GAS
Компания Партнёр Екатеринбург. ООО...
АЛЬТЕРНА
Собачья Дача
ул. Дагестанская
0713467
NS
ул. Дагестанская
Химпродукция
Kerama Marazzi

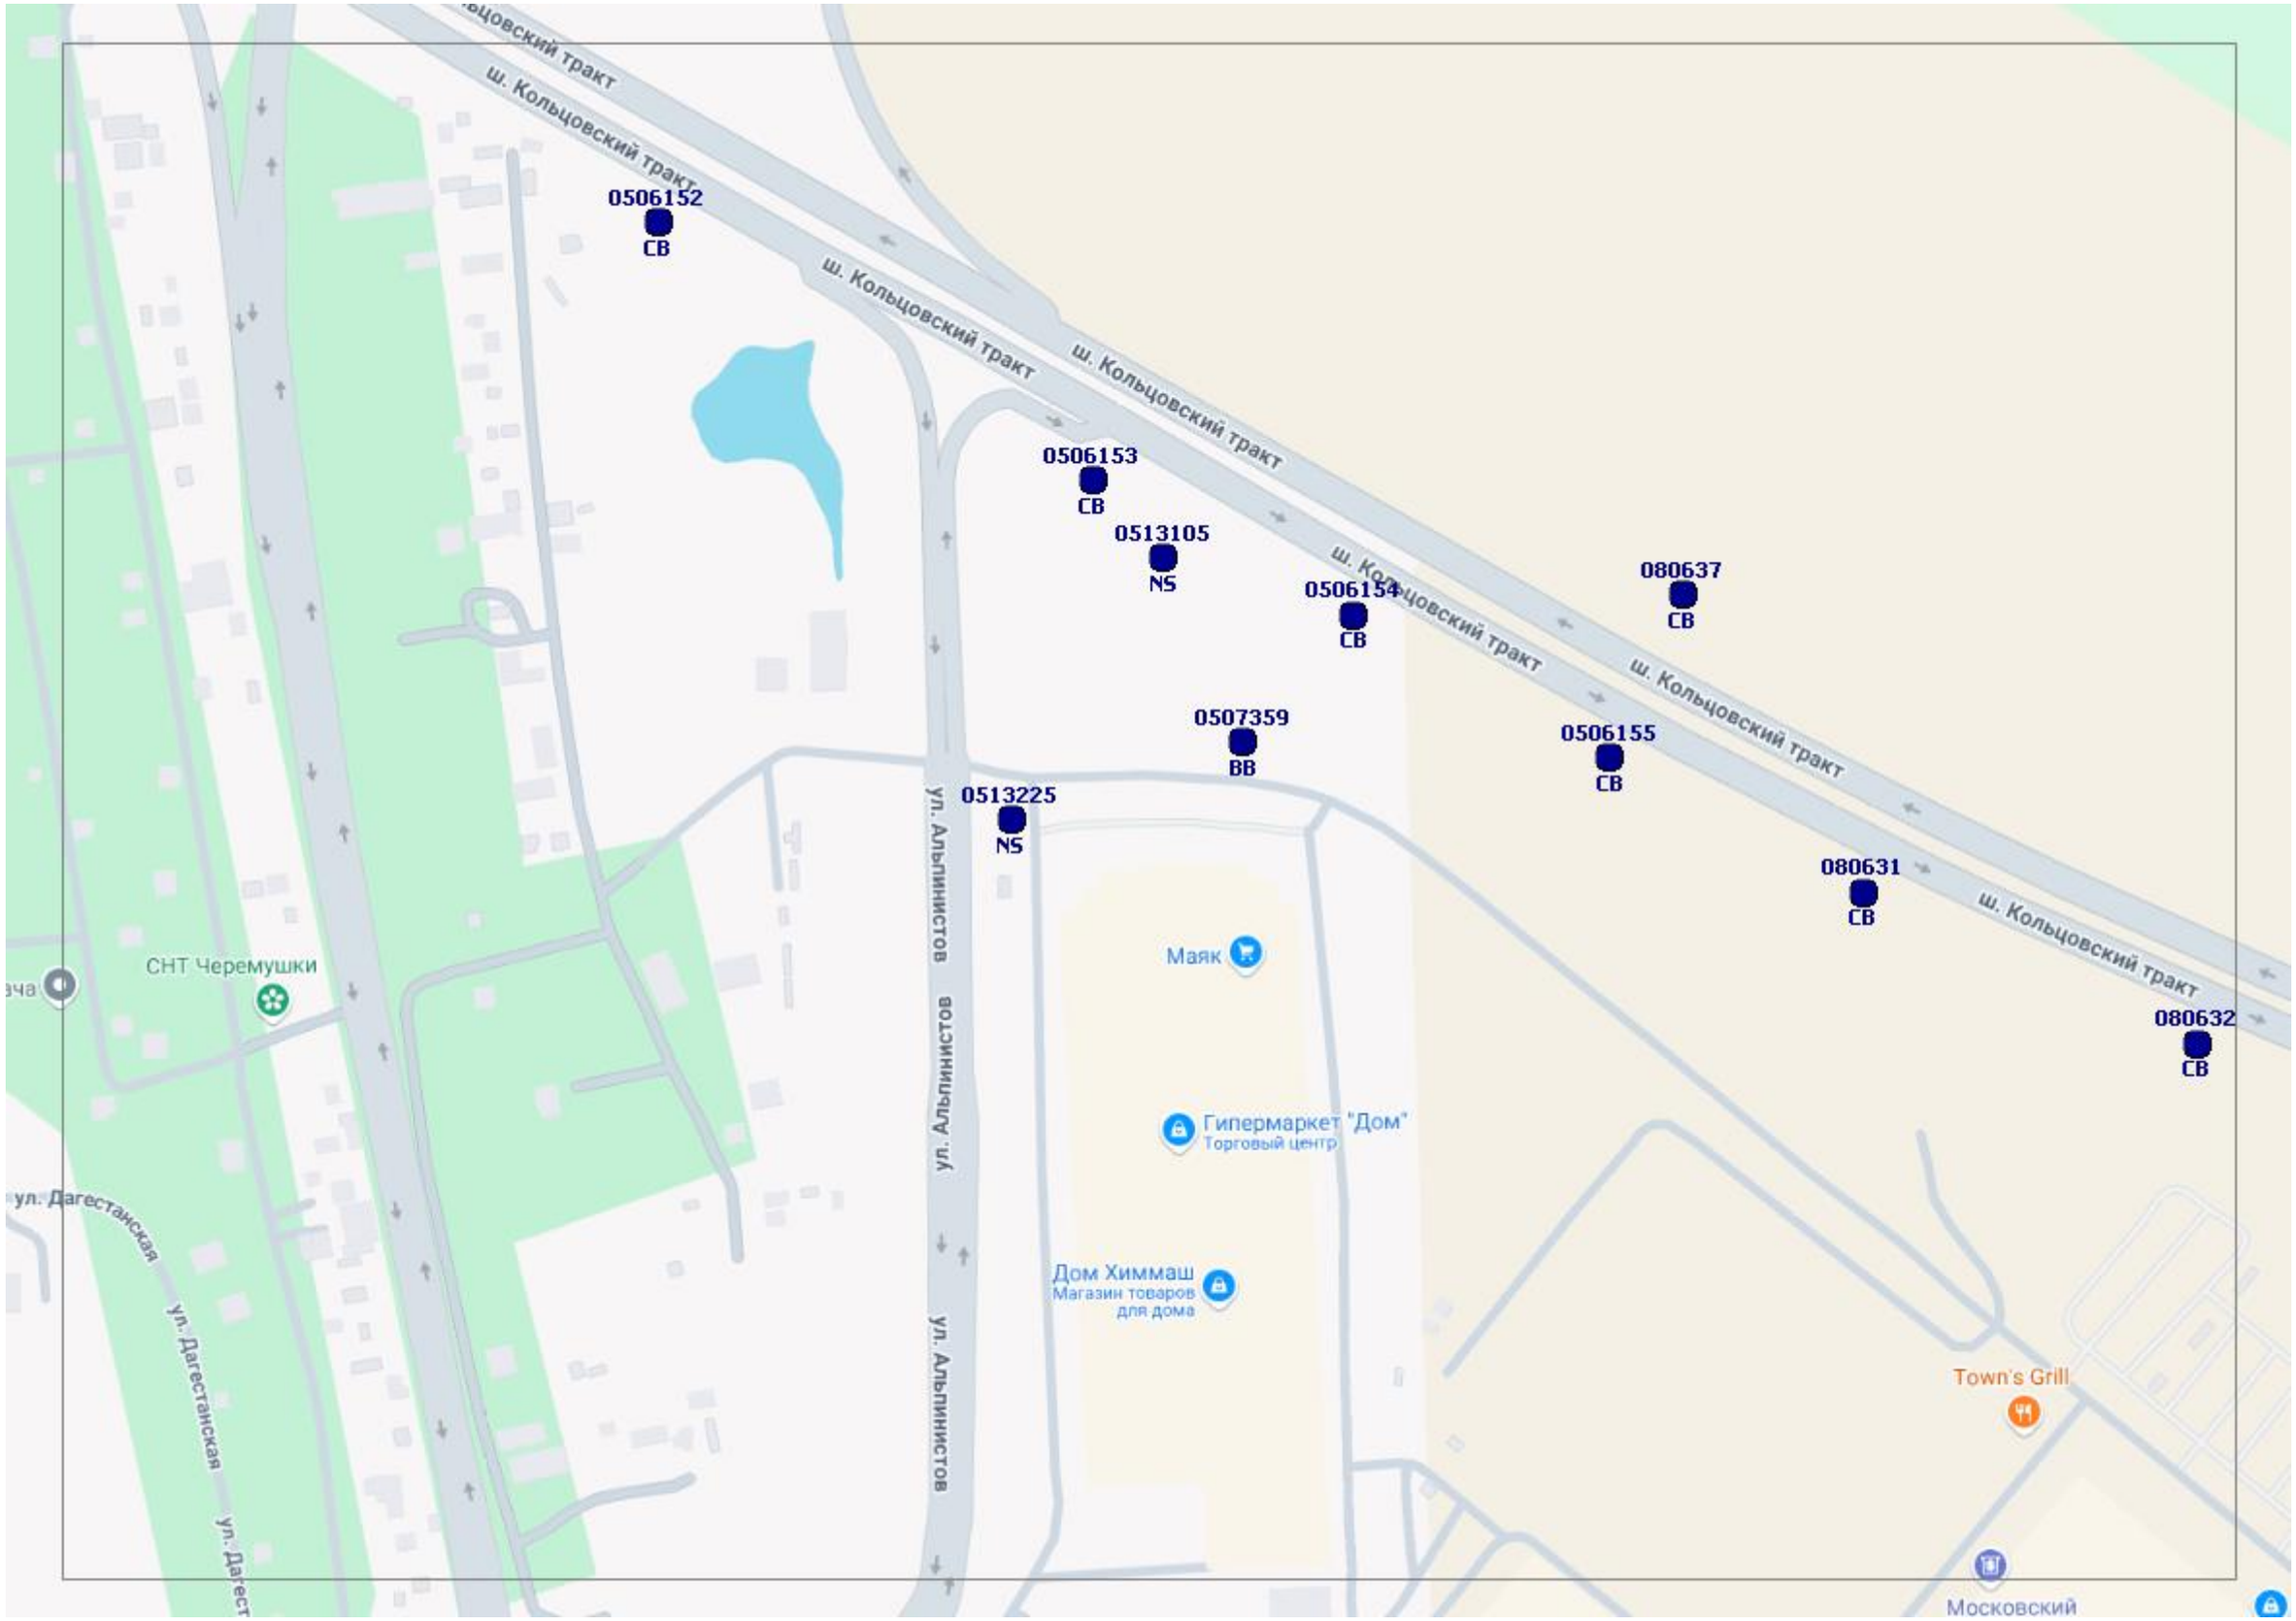
ш. Кольцовский тракт
ш. Кольцовский тракт
0506152
СВ
ш. Кольцовский тракт
ш. Кольцовский тракт
0506153
СВ
0513105
NS
ш. Кольцовский тракт
0506154
СВ
080637
СВ
0507359
ВВ
0506155
СВ
0513225
NS
ул. Альпинистов
080631
СВ
ш. Кольцовский тракт
080632
СВ
Маяк
СНТ Черемушки
Гипермаркет "Дом"
Торговый центр
ул. Дагестанская
ул. Альпинистов
Дом Химмаш
Магазин товаров для дома
Town's Grill
Московский

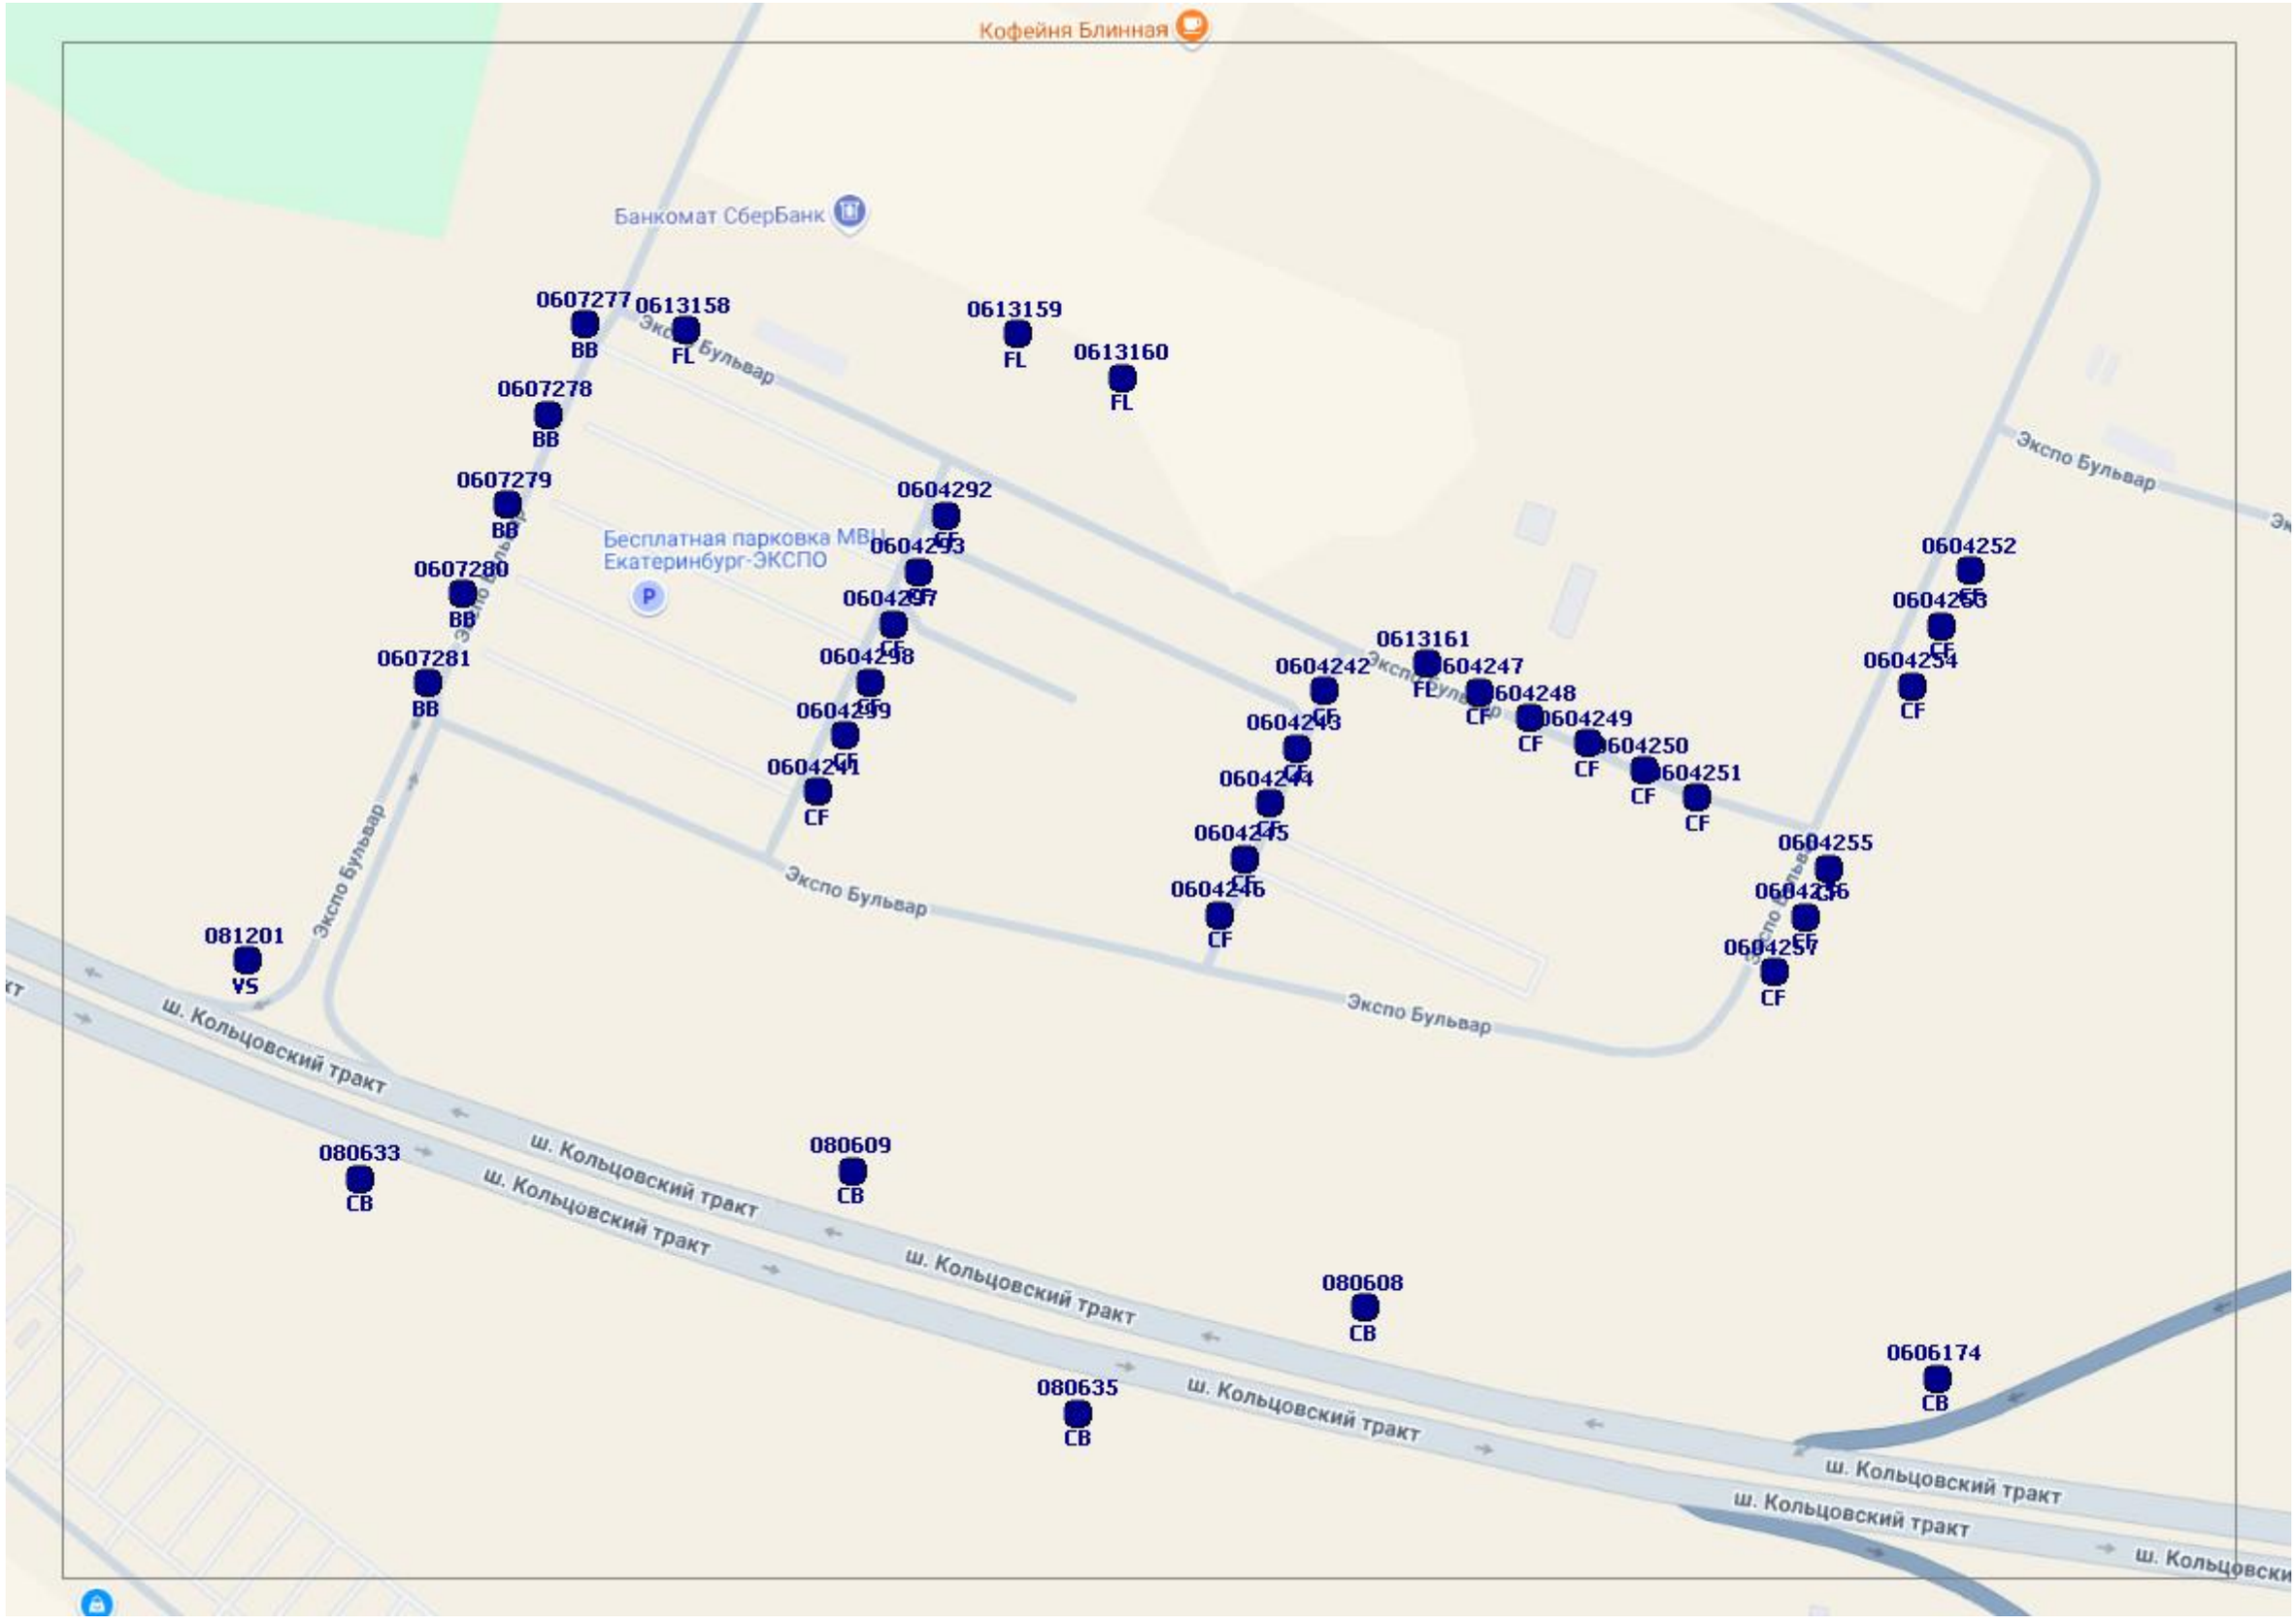
Кофейня Блинная
Банкомат СберБанк
Бесплатная парковка МВЦ Екатеринбург-ЭКСПО
Экспо Бульвар
ш. Кольцовский тракт
0607277
BB
0613158
FL
0607278
BB
0607279
BB
0607280
BB
0607281
BB
081201
VS
0613159
FL
0613160
FL
0604292
CF
0604293
CF
0604297
CF
0604298
CF
0604299
CF
0604241
CF
0613161
FL
0604242
CF
0604247
CF
0604243
CF
0604248
CF
0604244
CF
0604249
CF
0604245
CF
0604250
CF
0604246
CF
0604251
CF
0604252
CF
0604253
CF
0604254
CF
0604255
CF
0604256
CF
0604257
CF
080633
CB
080609
CB
080608
CB
080635
CB
0606174
CB

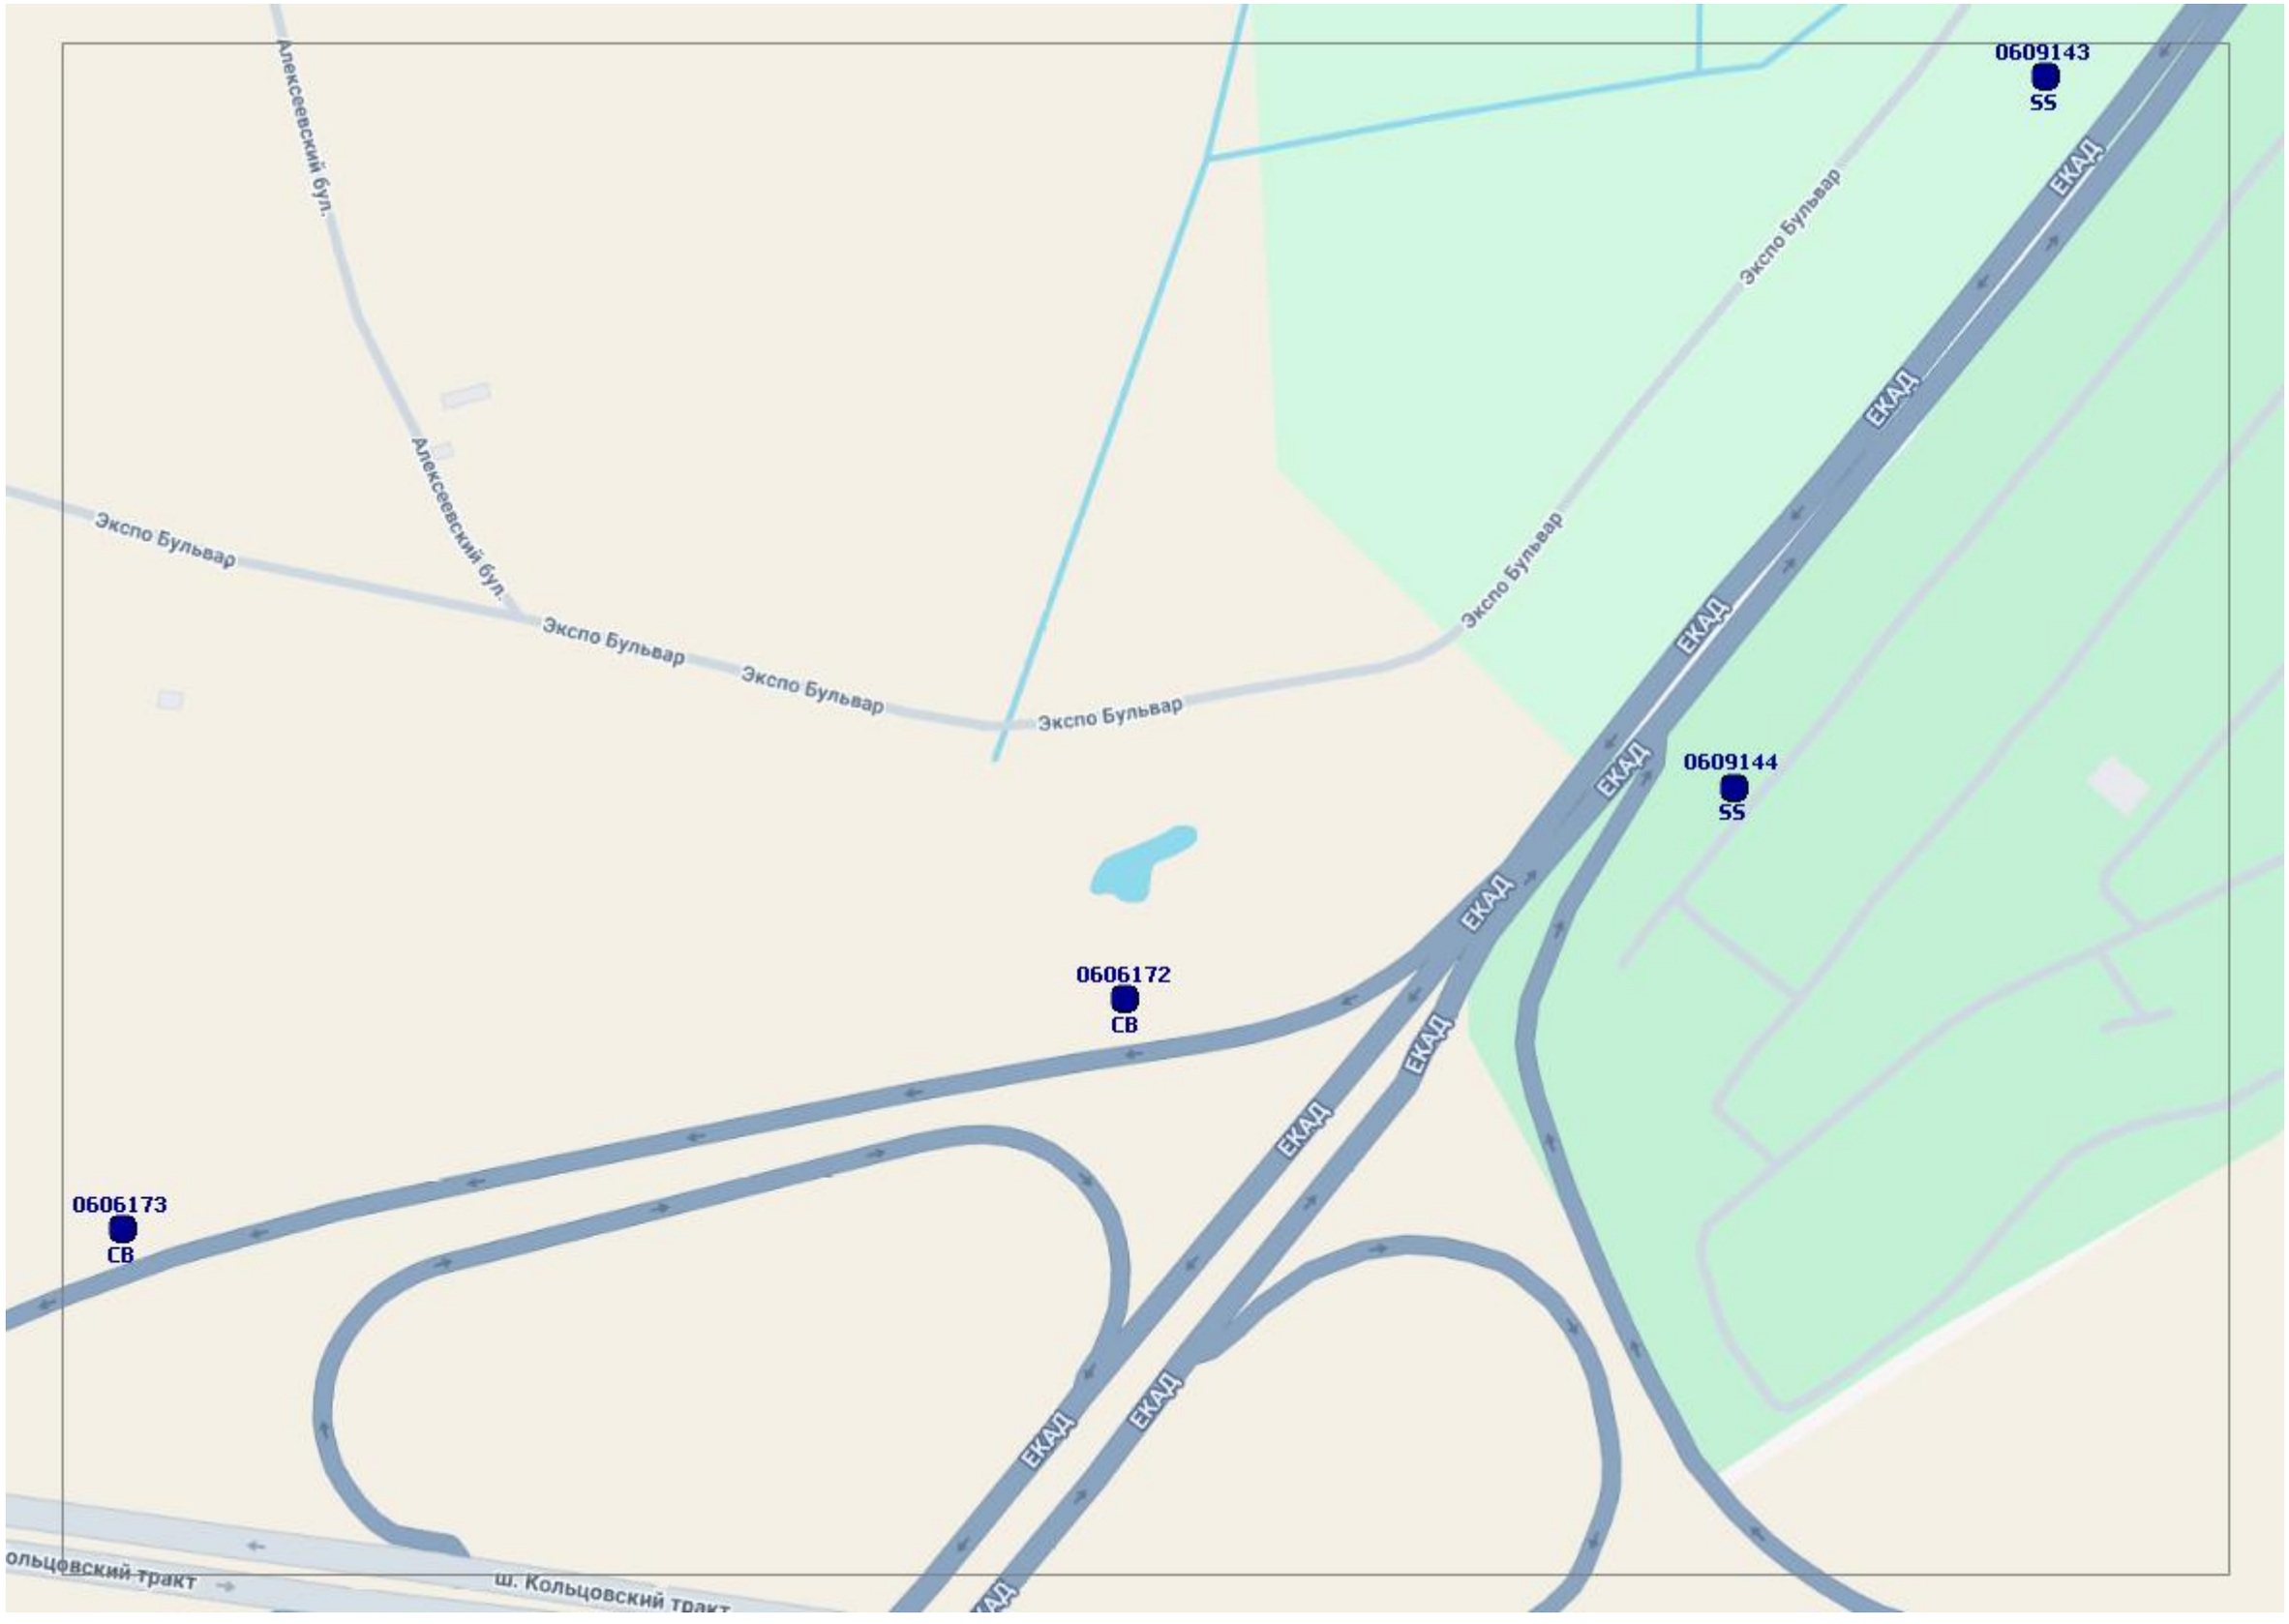
0609143
SS
0609144
SS
0606172
CB
0606173
CB
Алексеевский бул.
Алексеевский бул.
Экспо Бульвар
Экспо Бульвар
Экспо Бульвар
Экспо Бульвар
Экспо Бульвар
Экспо Бульвар
ЕКАД
ЕКАД
ЕКАД
ЕКАД
ЕКАД
ЕКАД
ЕКАД
ЕКАД
ЕКАД
ш. Кольцовский тракт
ш. Кольцовский тракт

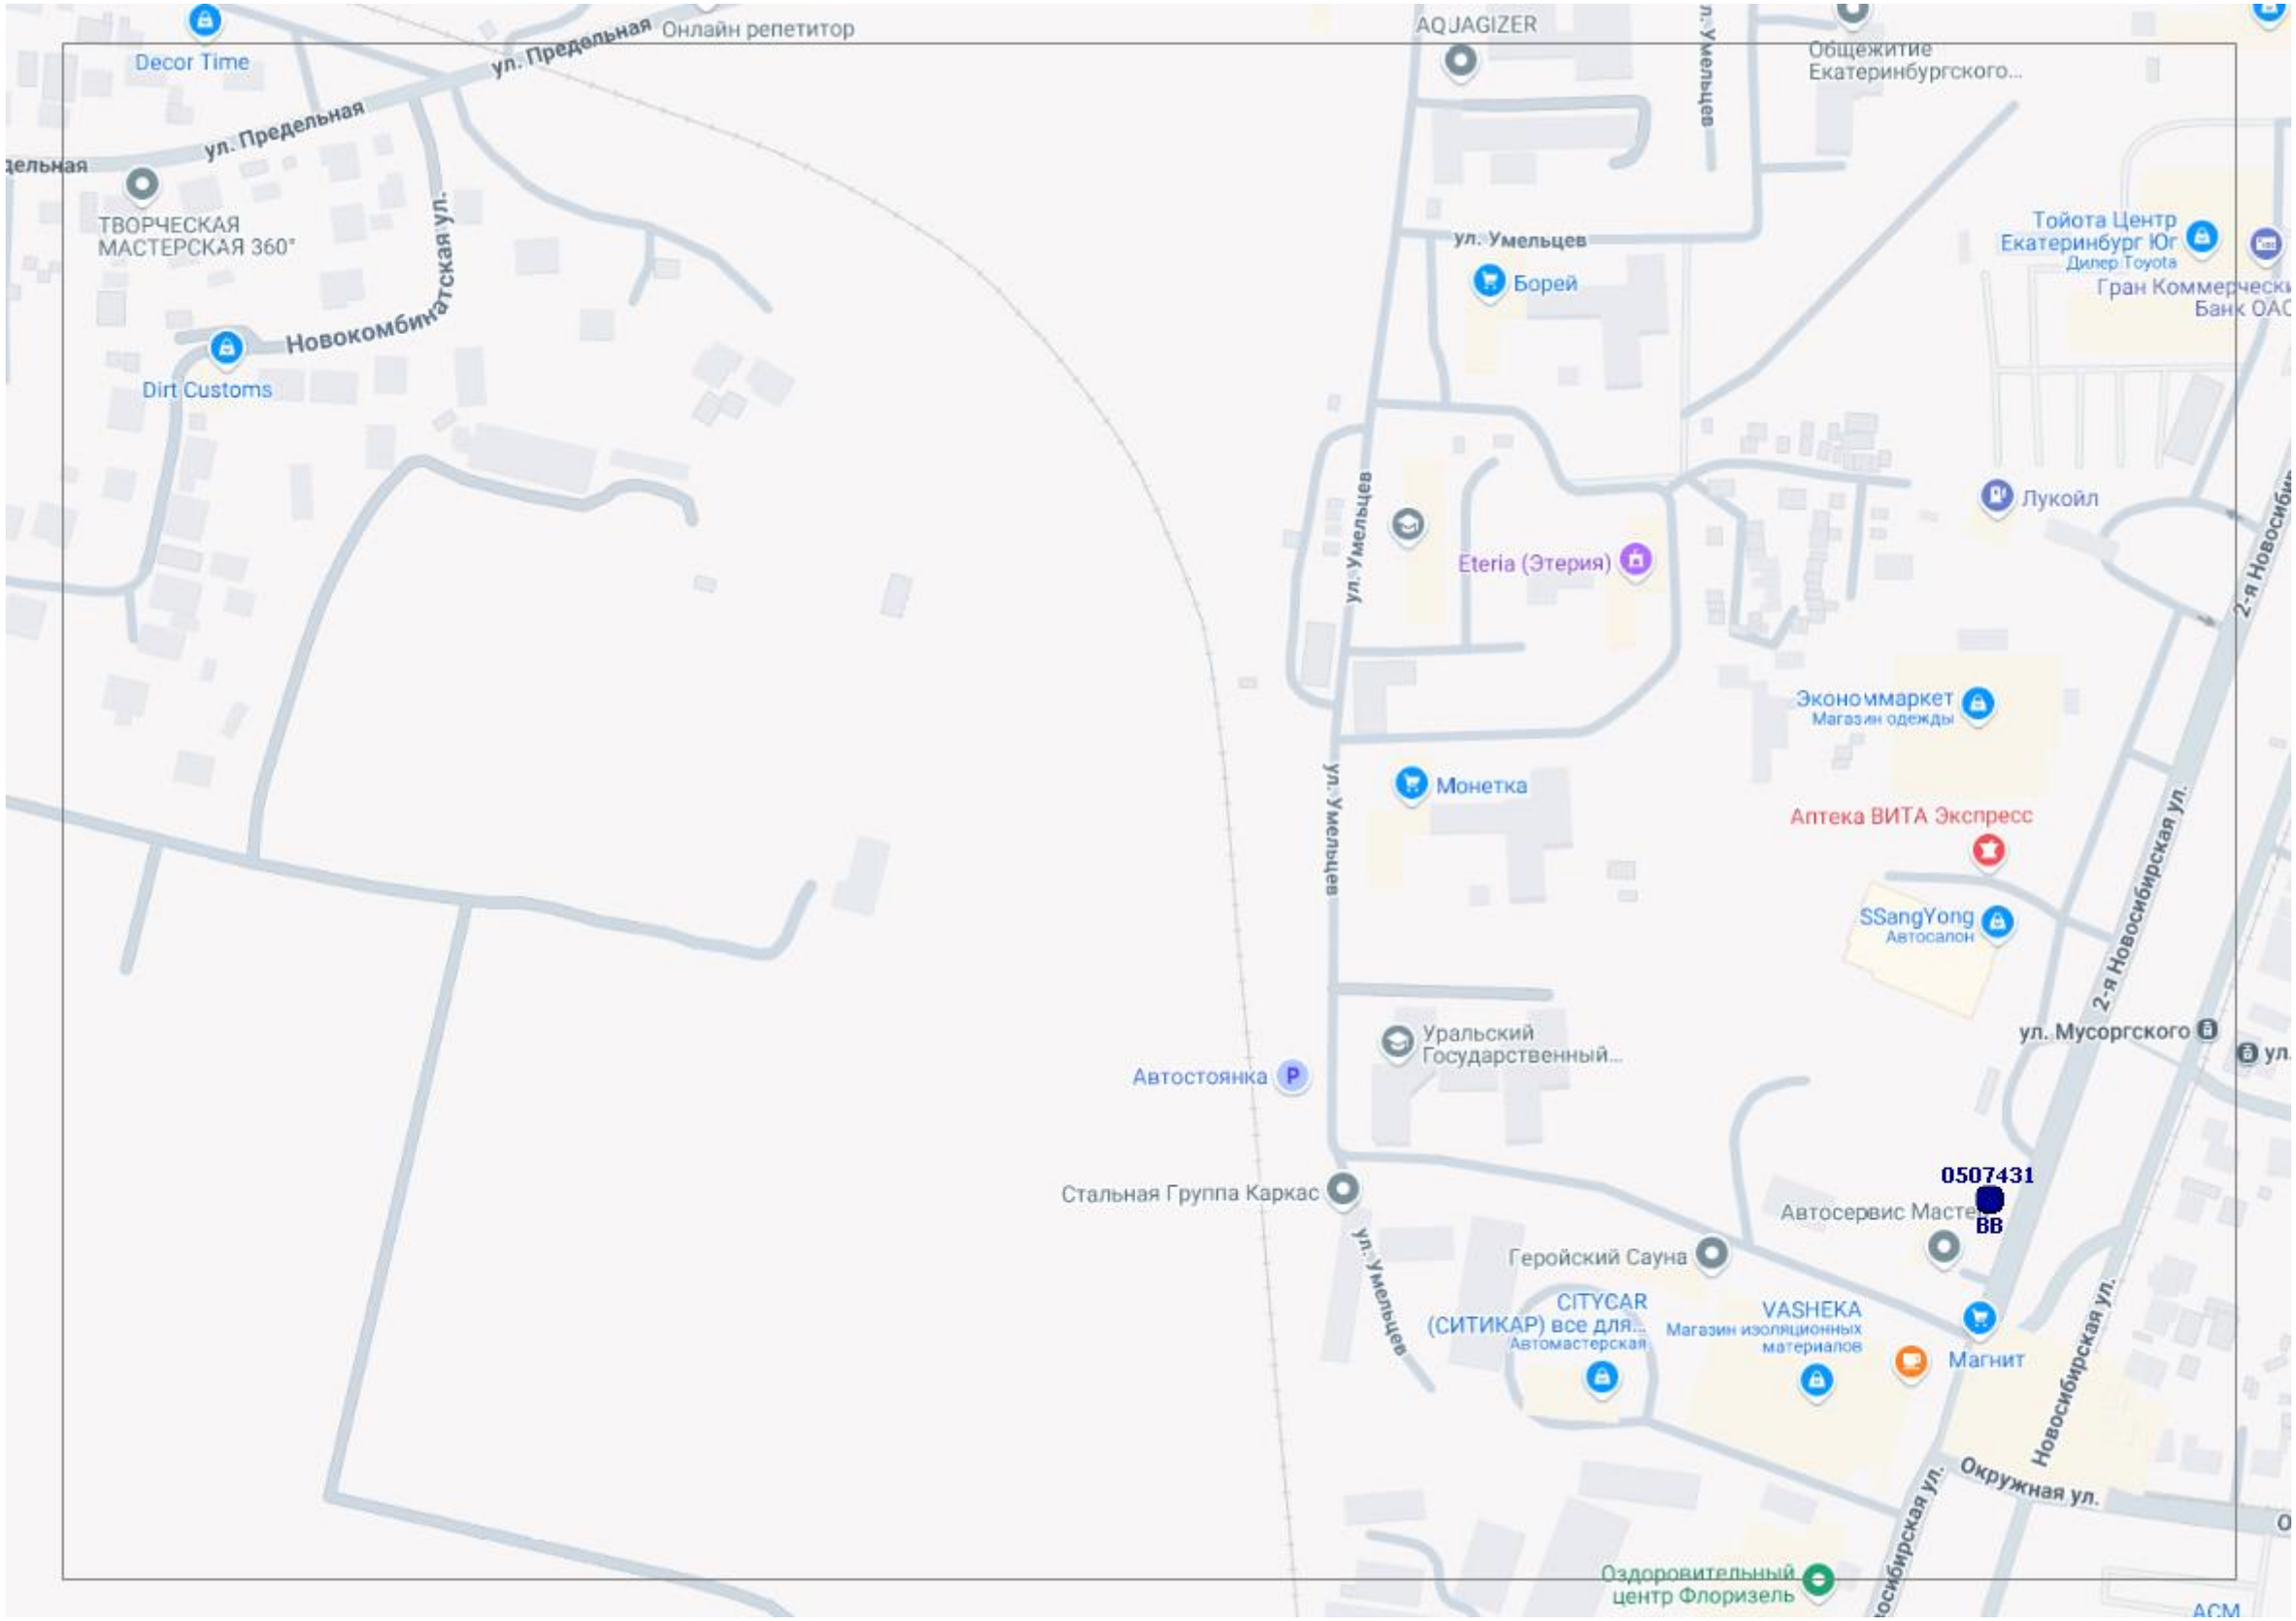
Decor Time
ул. Предельная
Онлайн репетитор
ул. Предельная
ТВОРЧЕСКАЯ МАСТЕРСКАЯ 360°
Новокомбинатская ул.
Dirt Customs
AQUAGIZER
Общежитие Екатеринбургского...
ул. Умельцев
Тойота Центр Екатеринбург Юг
Дилер Toyota
Борей
Лукойл
Eteria (Этерия)
Экономмаркет
Магазин одежды
Монетка
Аптека ВИТА Экспресс
SSangYong
Автосалон
2-я Новосибирская ул.
Уральский Государственный...
ул. Мусоргского
Автостоянка
Стальная Группа Каркас
0507431
Автосервис Мастер ВВ
Геройский Сауна
CITYCAR (СИТИКАР) все для...
Автомастерская
VASHEKA
Магазин изоляционных материалов
Магнит
Новосибирская ул.
Окружная ул.
Оздоровительный центр Флоризель

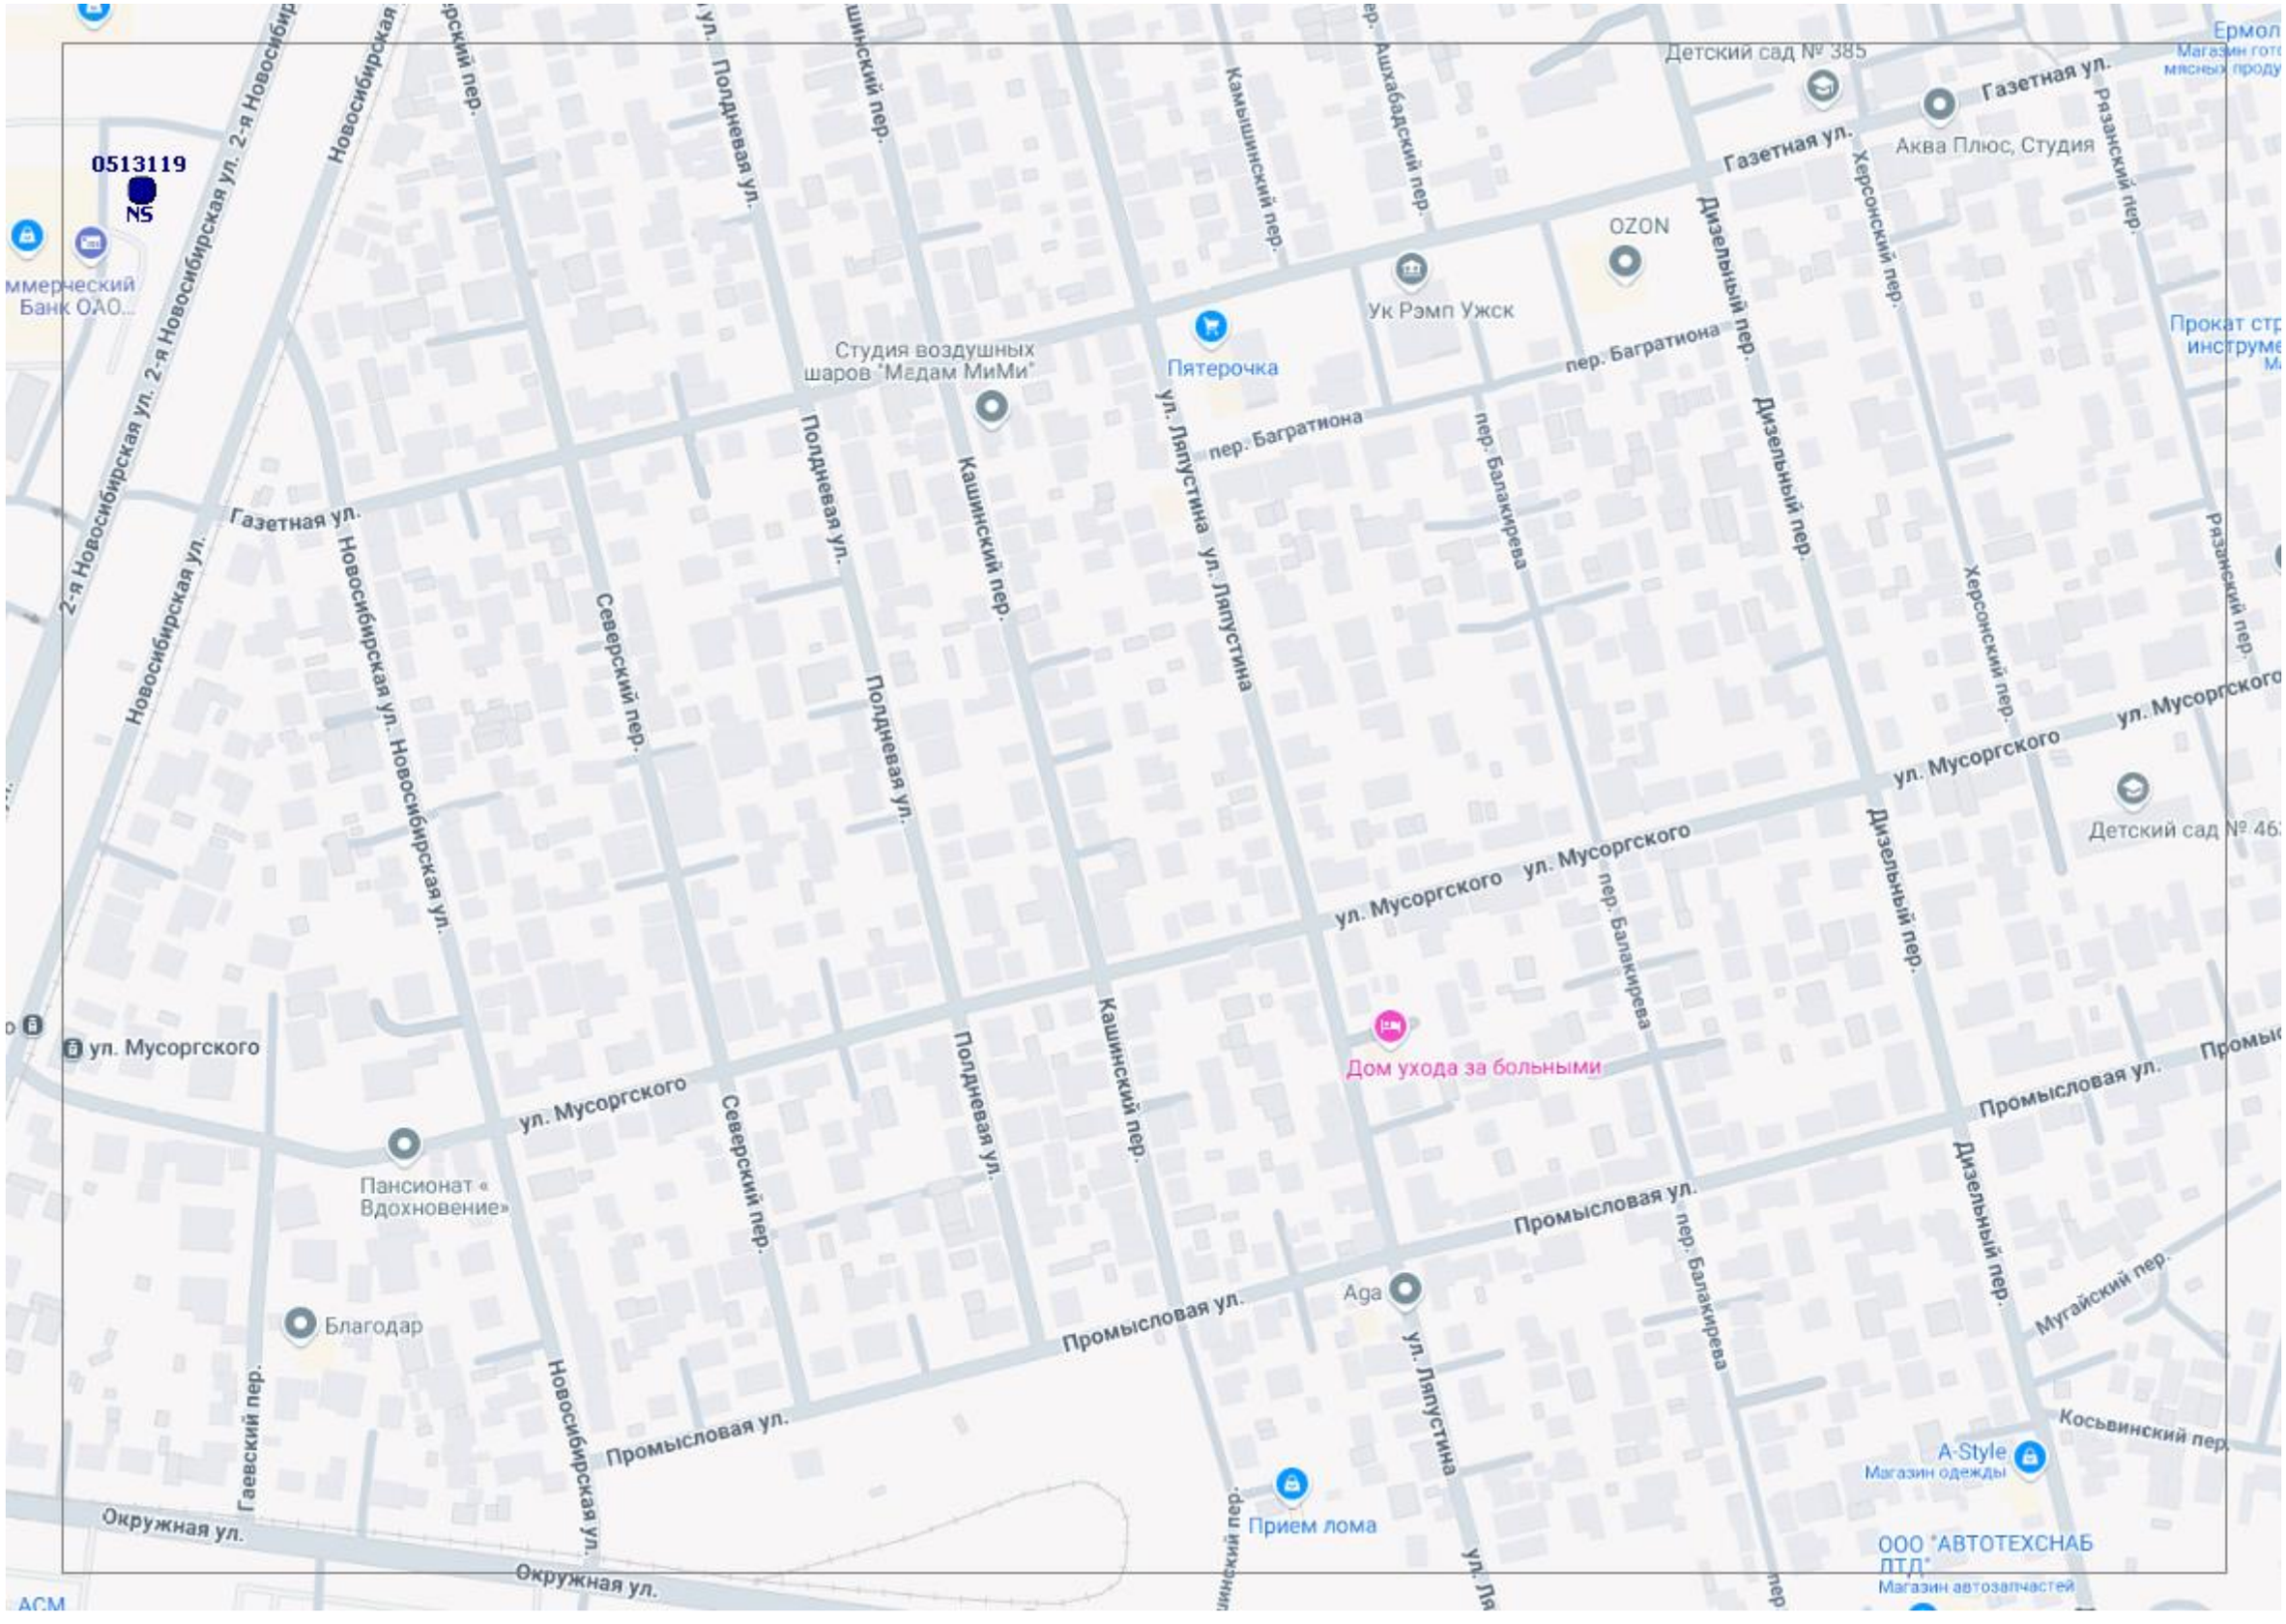
0513119
N5
Новосибирская ул.
2-я Новосибирская ул.
Полдневая ул.
Камышинский пер.
Ашхабадский пер.
Детский сад № 385
Газетная ул.
Аква Плюс, Студия
Рязанский пер.
Херсонский пер.
Дизельный пер.
OZON
Ук Рэмп Ужск
Пятерочка
Студия воздушных шаров "Мадам МиМи"
пер. Багратиона
Кашинский пер.
ул. Ляпустина
пер. Балакирева
Северский пер.
Прокат стр
инструме
ул. Мусоргского
Детский сад № 46
Пансионат «Вдохновение»
Благодар
Промысловая ул.
Aga
Мугайский пер.
Косьвинский пер.
A-Style
Магазин одежды
Дом ухода за больными
Прием лома
Гаевский пер.
Окружная ул.
ООО "АВТОТЕХСНАБ ПТД"
Магазин автозапчастей

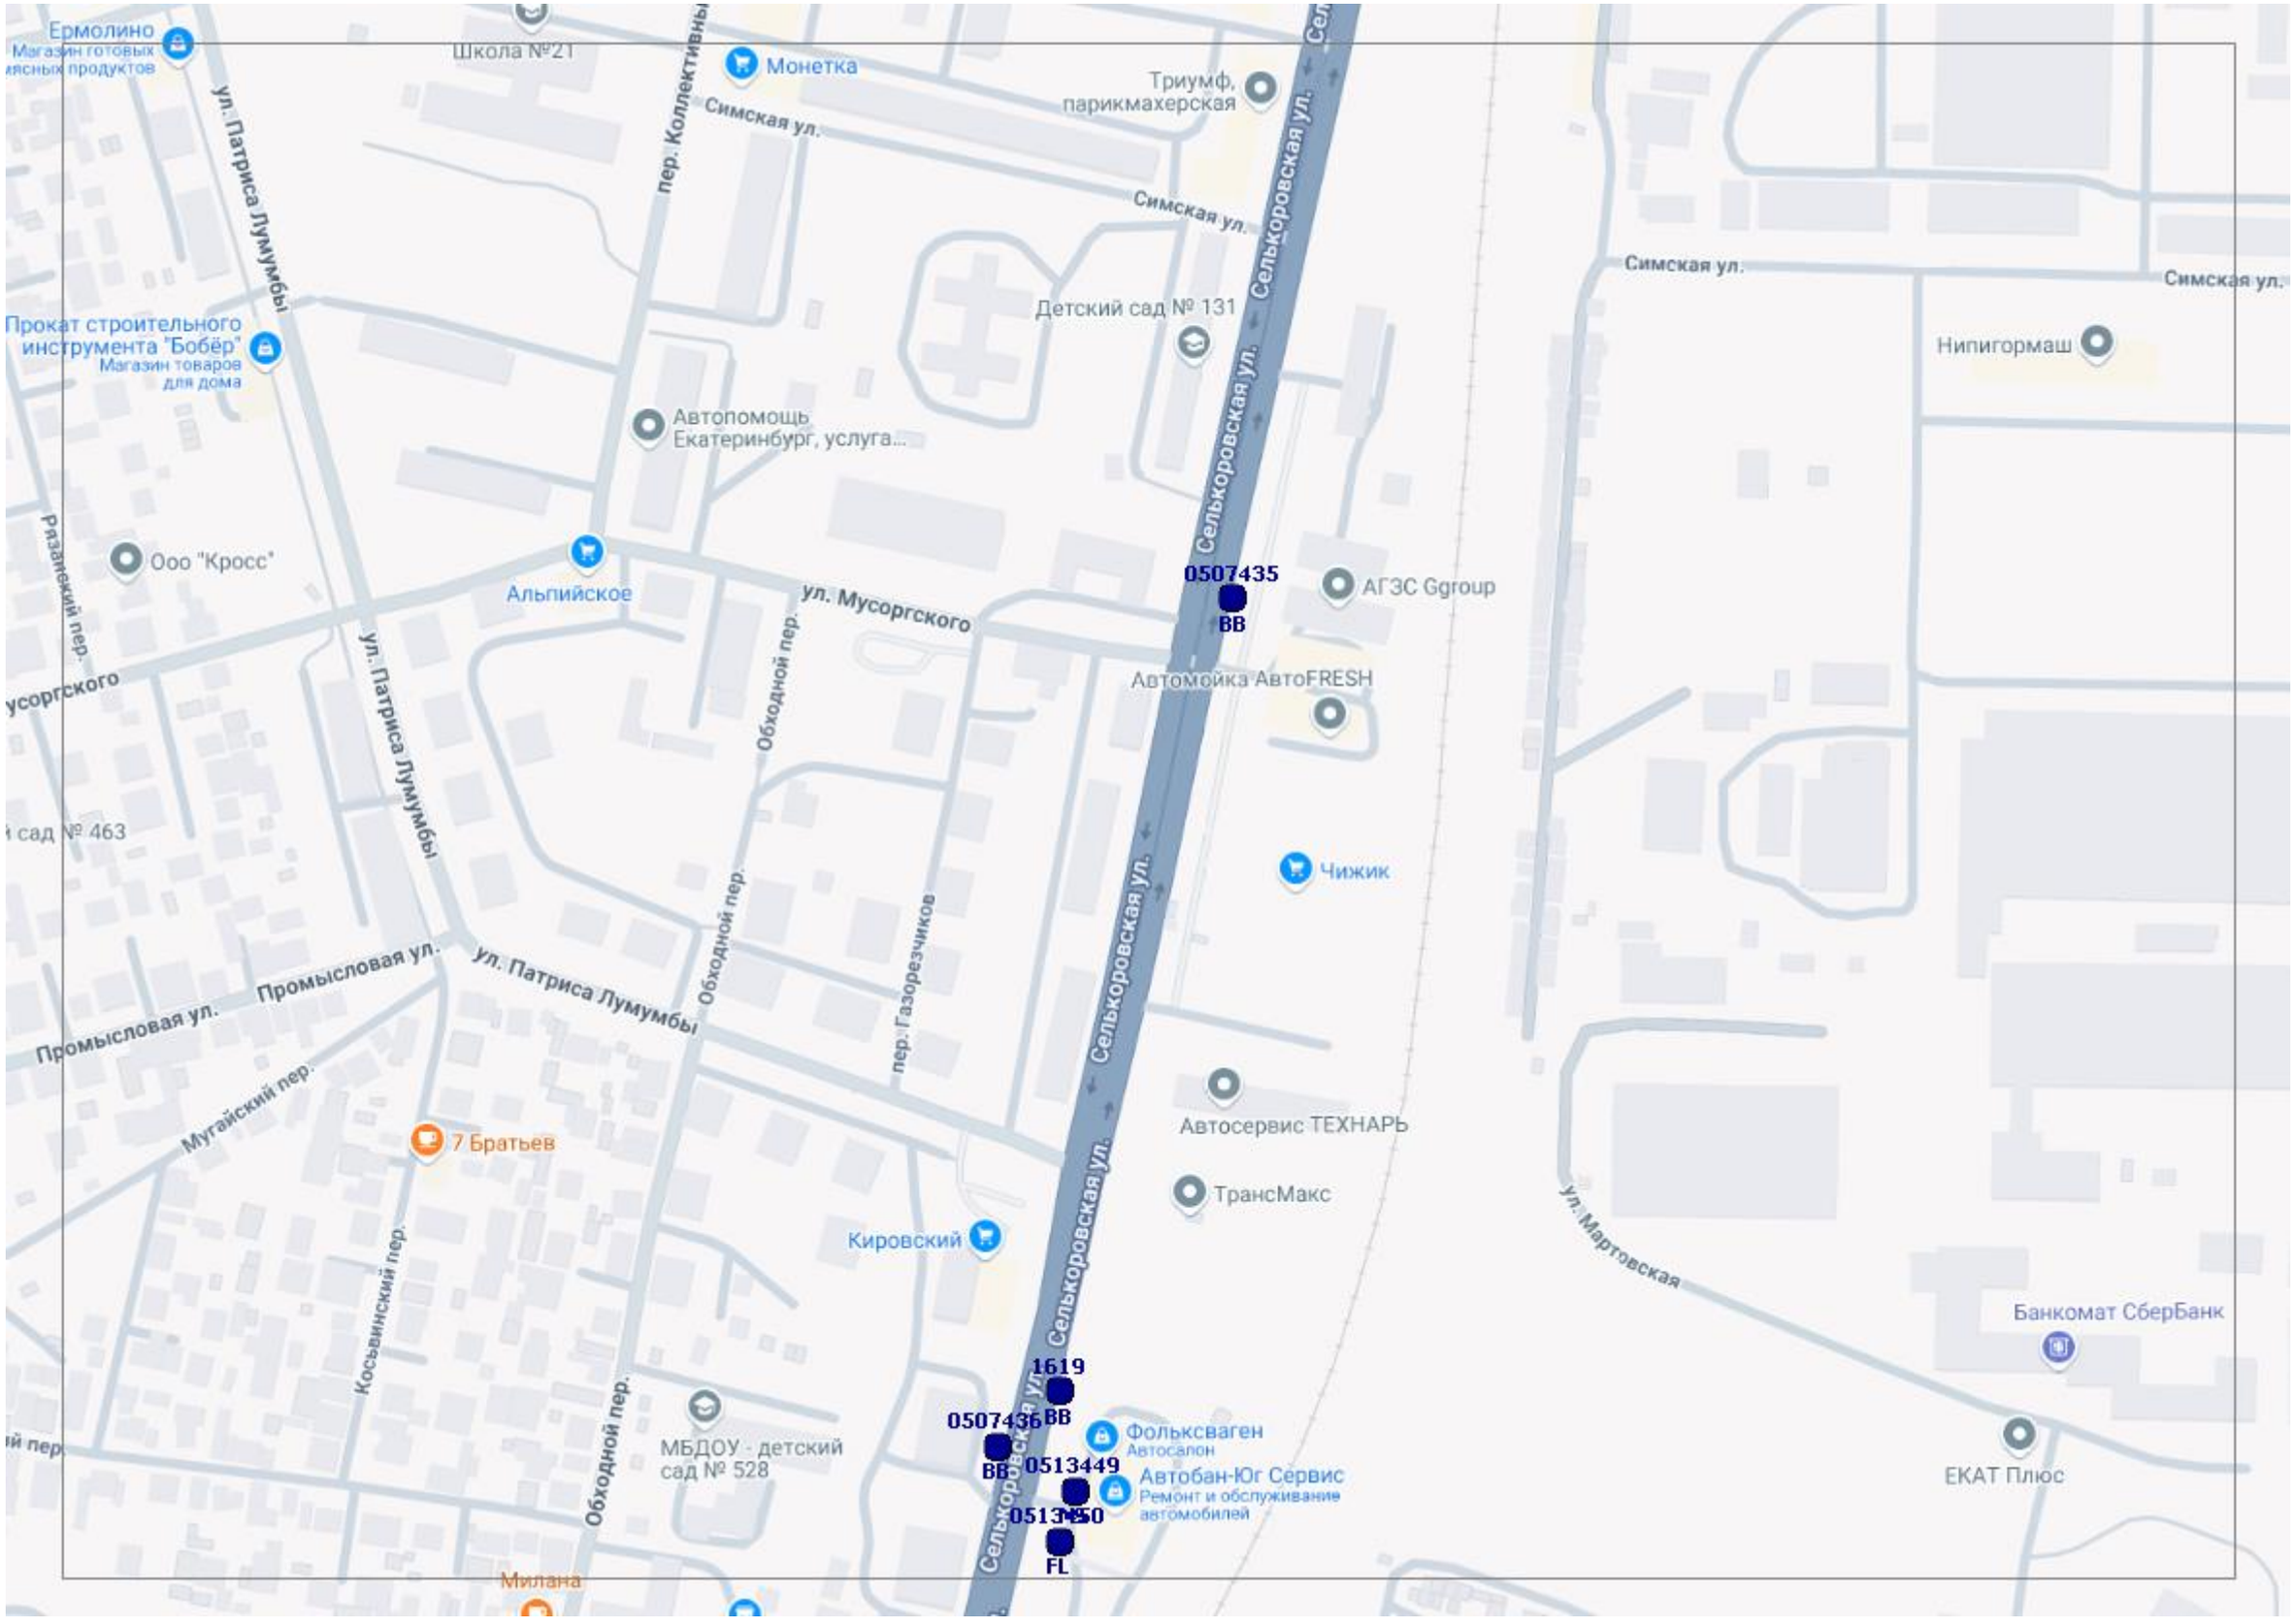
Ермолино
Магазин готовых мясных продуктов
Школа №21
Монетка
Симская ул.
Триумф, парикмахерская
Симская ул.
Селькоровская ул.
Симская ул.
Симская ул.
ул. Патриса Лумумбы
пер. Коллективный
Прокат строительного инструмента "Бобёр"
Магазин товаров для дома
Детский сад № 131
Нипигормаш
Автопомощь Екатеринбург, услуга...
Ооо "Кросс"
Альпийское
ул. Мусоргского
0507435
BB
АГЗС Ggroup
Автомойка АвтоFRESH
Рязанский пер.
Обходной пер.
Чижик
Промысловая ул.
Промысловая ул.
ул. Патриса Лумумбы
Обходной пер.
пер. Газорезчиков
Мугайский пер.
7 Братьев
Автосервис ТЕХНАРЬ
ТрансМакс
Кировский
Косьвинский пер.
ул. Мартовская
Банкомат СберБанк
1619
0507436
BB
BB
0513449
FL
Фольксваген
Автосалон
Автобан-Юг Сервис
Ремонт и обслуживание автомобилей
МБДОУ - детский сад № 528
ЕКАТ Плюс
Милана

ул. Щербакова
ул. Щербакова
1537
ВВ
1533
ВВ
ул. Щербакова
ул. Щербакова
ул. Щербакова
1536
ВВ
Аккумуляторный мир
Продажа и установка автомобильных аккумуляторов
ул. Щербакова

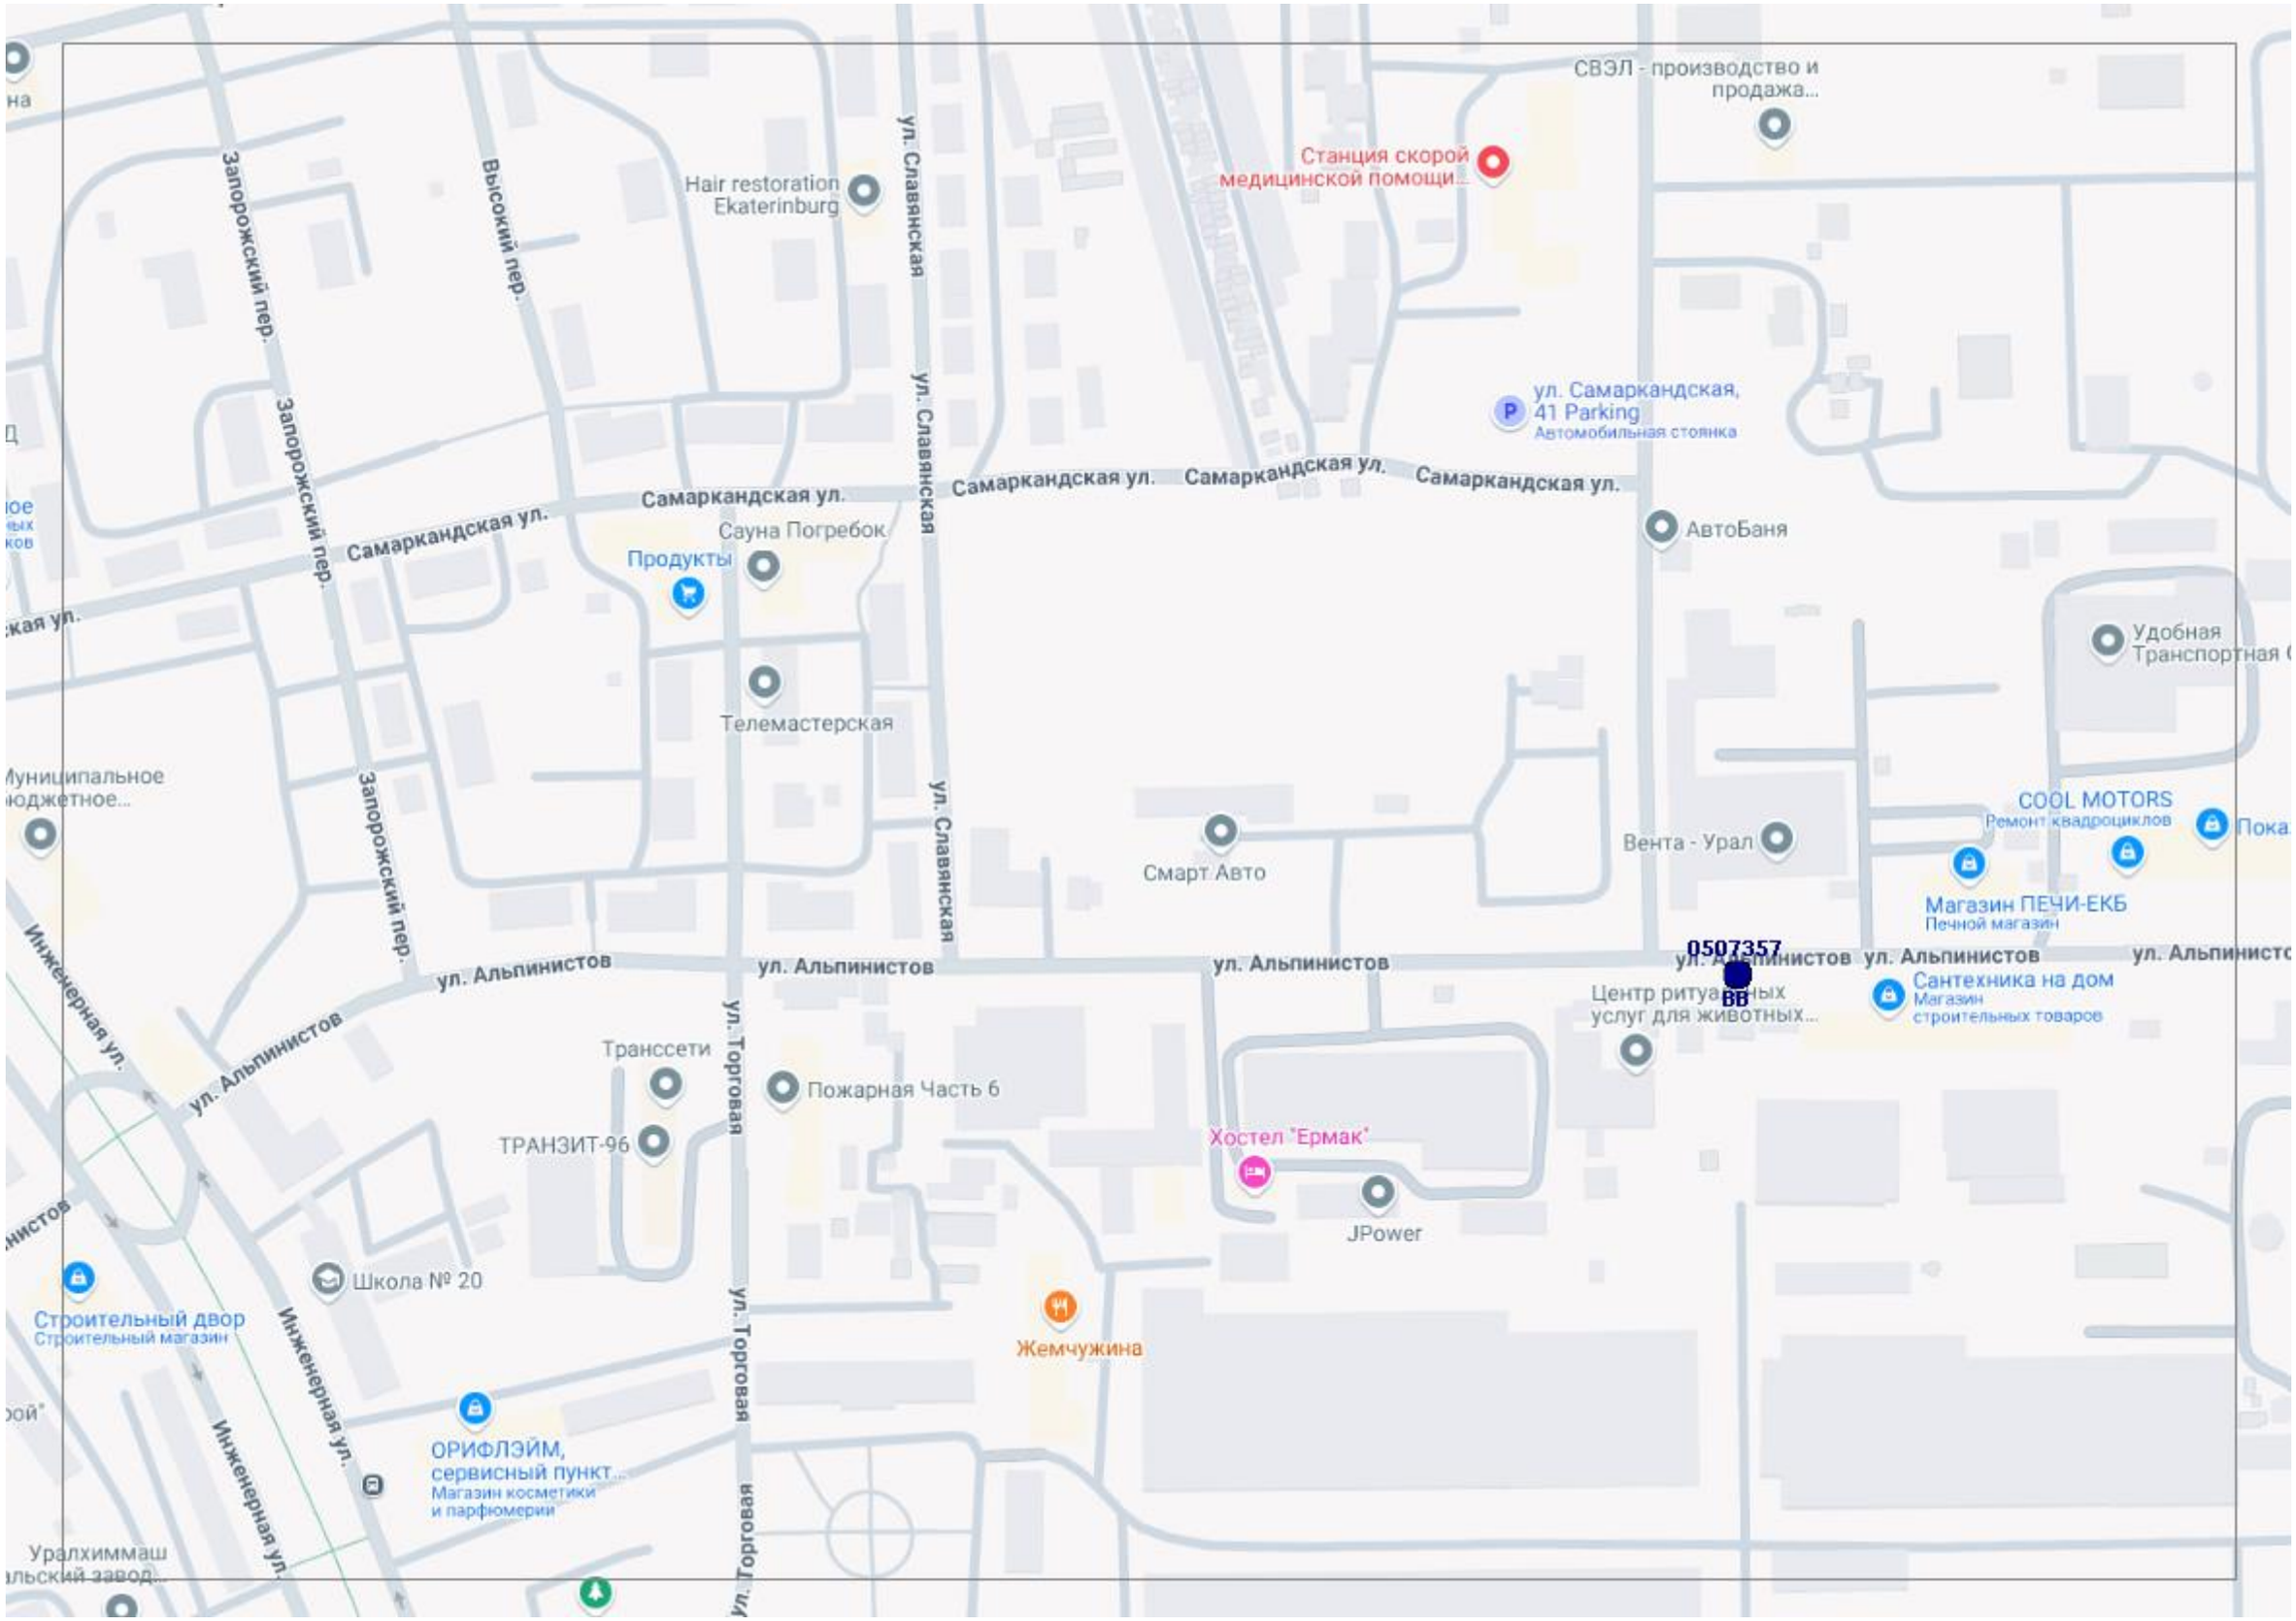
СВЭЛ - производство и продажа...
Станция скорой медицинской помощи...
Hair restoration Ekaterinburg
Запорожский пер.
Высокий пер.
ул. Славянская
ул. Самаркандская, 41 Parking
Автомобильная стоянка
Самаркандская ул.
Самаркандская ул.
Самаркандская ул.
Самаркандская ул.
Сауна Погребок
Продукты
АвтоБаня
Удобная Транспортная
Телемастерская
Смарт Авто
Вента - Урал
COOL MOTORS
Ремонт квадроциклов
Магазин ПЕЧИ-ЕКБ
Печной магазин
0507357
ВВ
ул. Альпинистов
ул. Альпинистов
ул. Альпинистов
ул. Альпинистов
Сантехника на дом
Магазин строительных товаров
Центр ритуальных услуг для животных...
Транссети
Пожарная Часть 6
ул. Торговая
ТРАНЗИТ-96
Хостел "Ермак"
JPower
Школа № 20
Строительный двор
Строительный магазин
Жемчужина
Инженерная ул.
ОРИФЛЭЙМ, сервисный пункт...
Магазин косметики и парфюмерии
Уралхиммаш

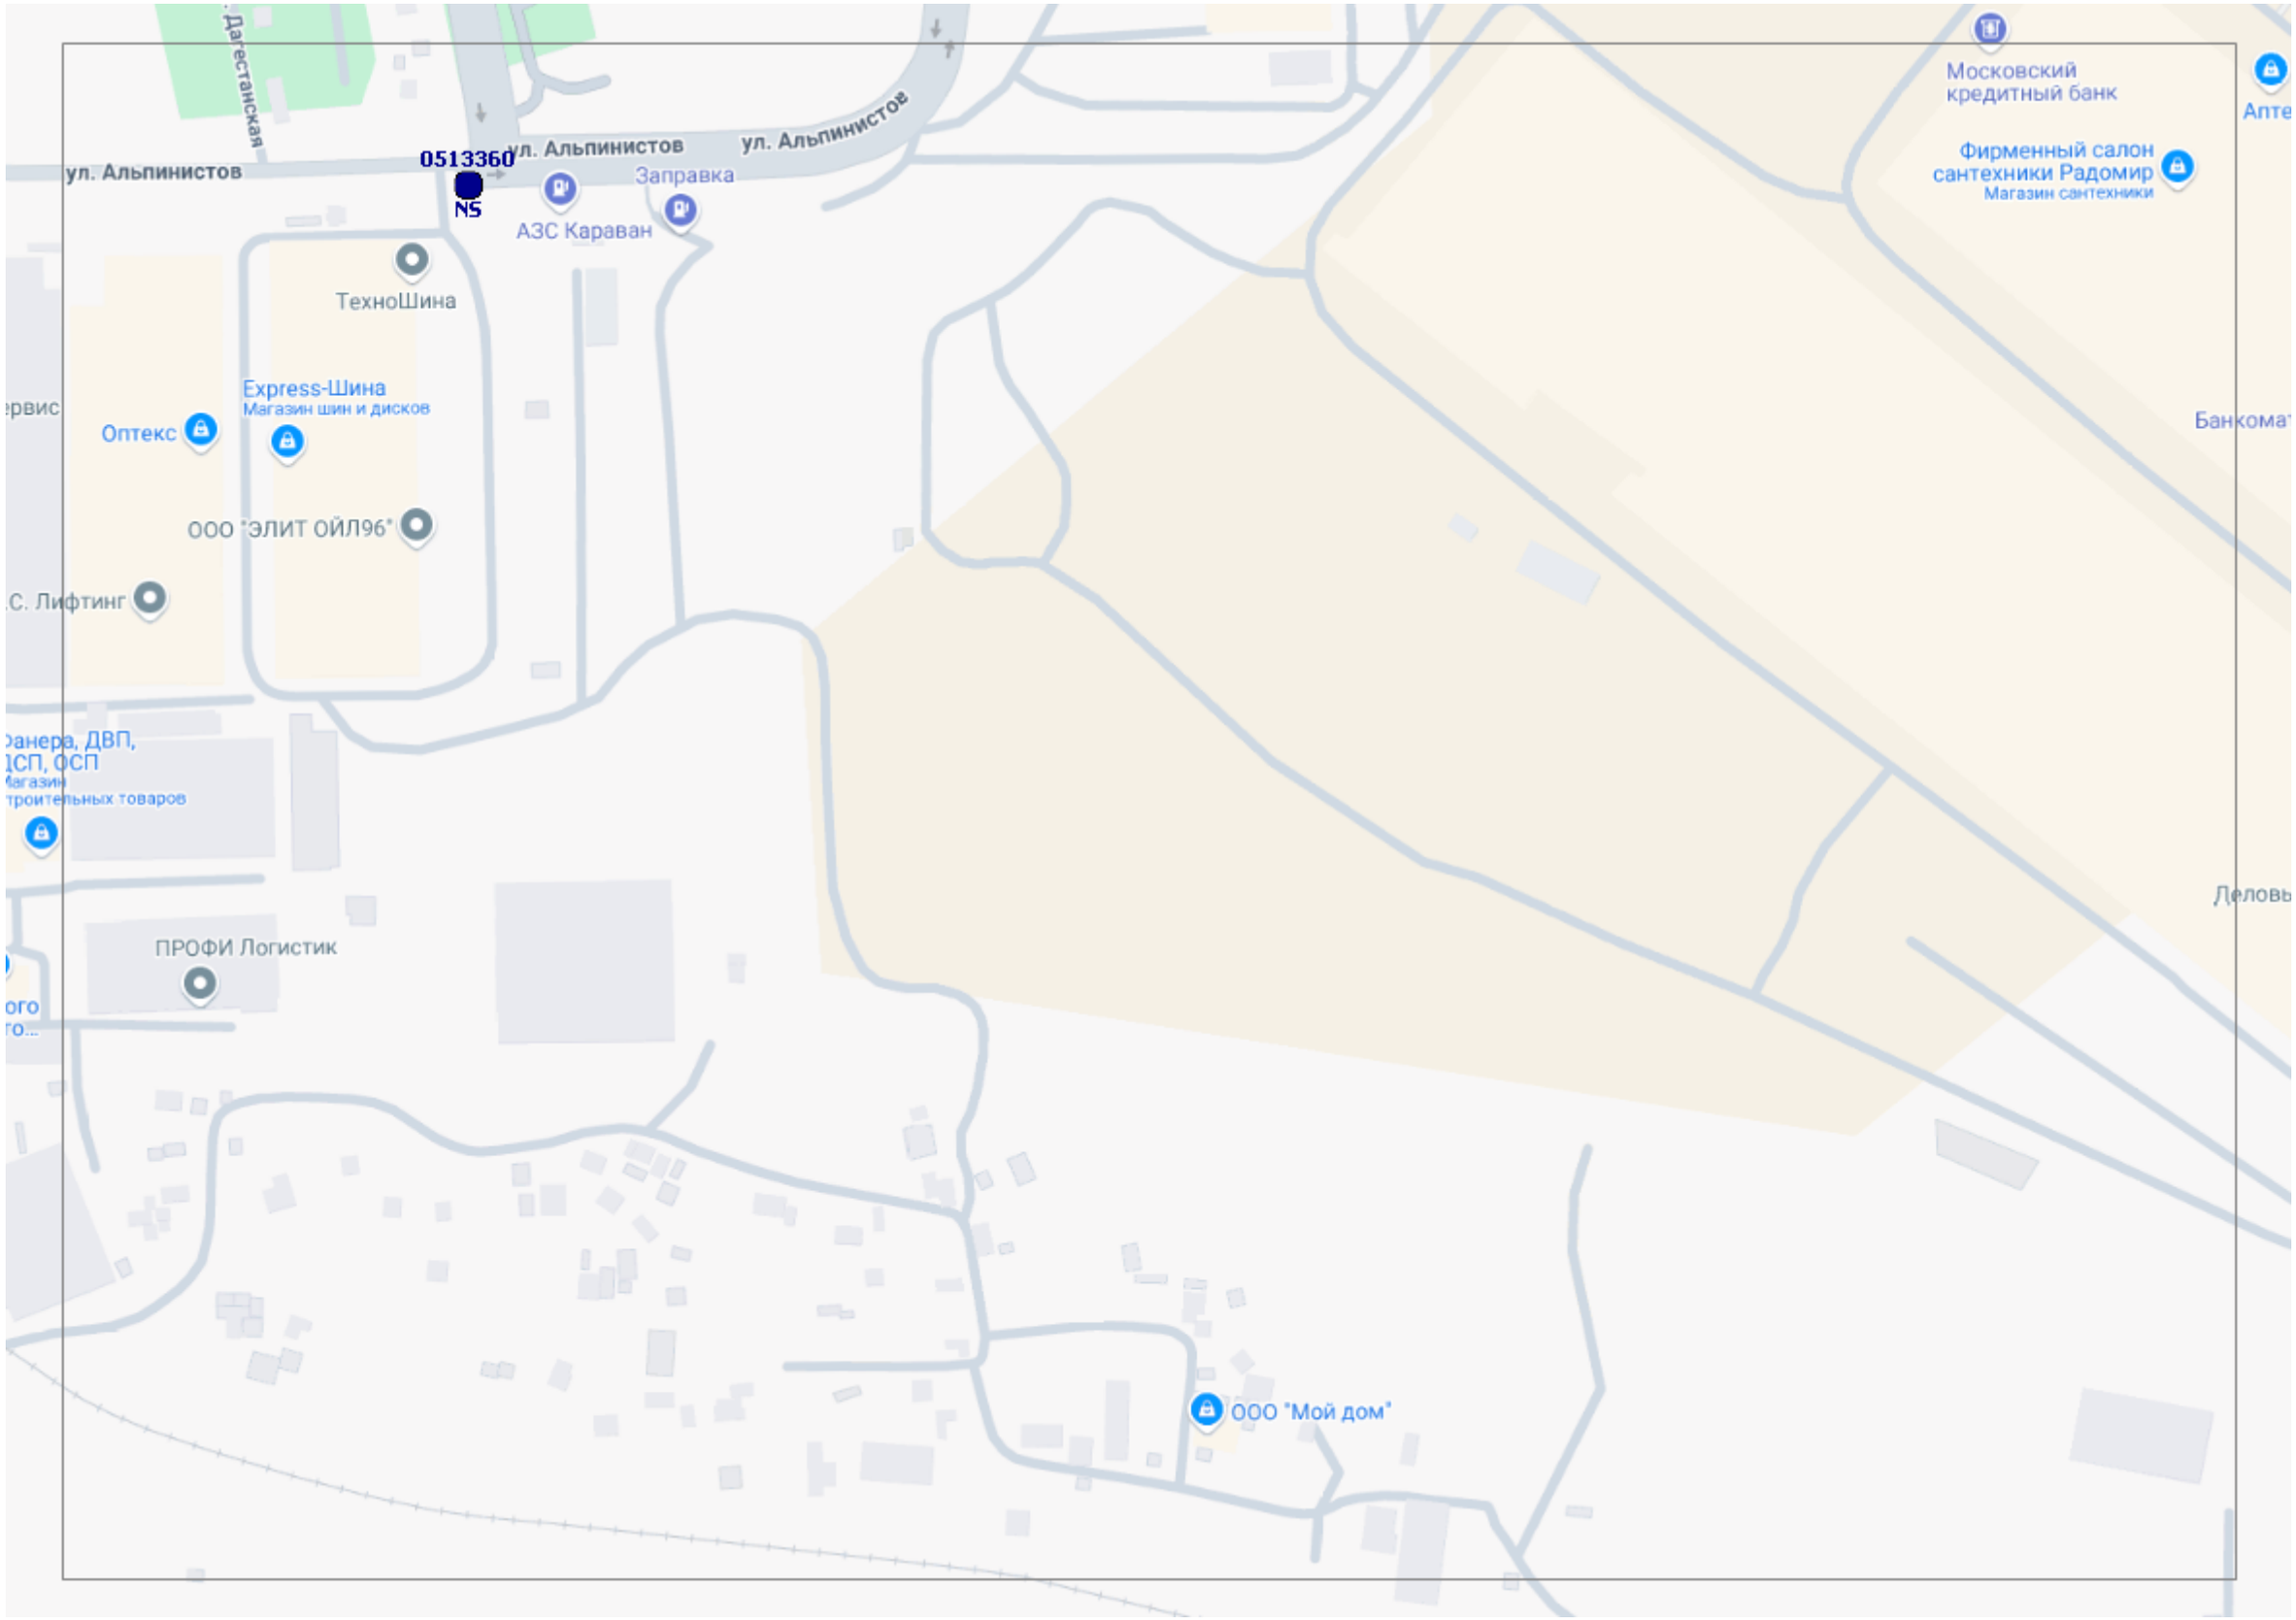
ул. Альпинистов
0513360
NS
ул. Альпинистов
ул. Альпинистов
Заправка
АЗС Караван
ТехноШина
Express-Шина
Магазин шин и дисков
Оптекс
ООО "ЭЛИТ ОЙЛ96"
Лифтинг
Фанера, ДВП,
ДСП, ОСП
Магазин
строительных товаров
ПРОФИ Логистик
Московский
кредитный банк
Фирменный салон
сантехники Радомир
Магазин сантехники
ООО "Мой дом"

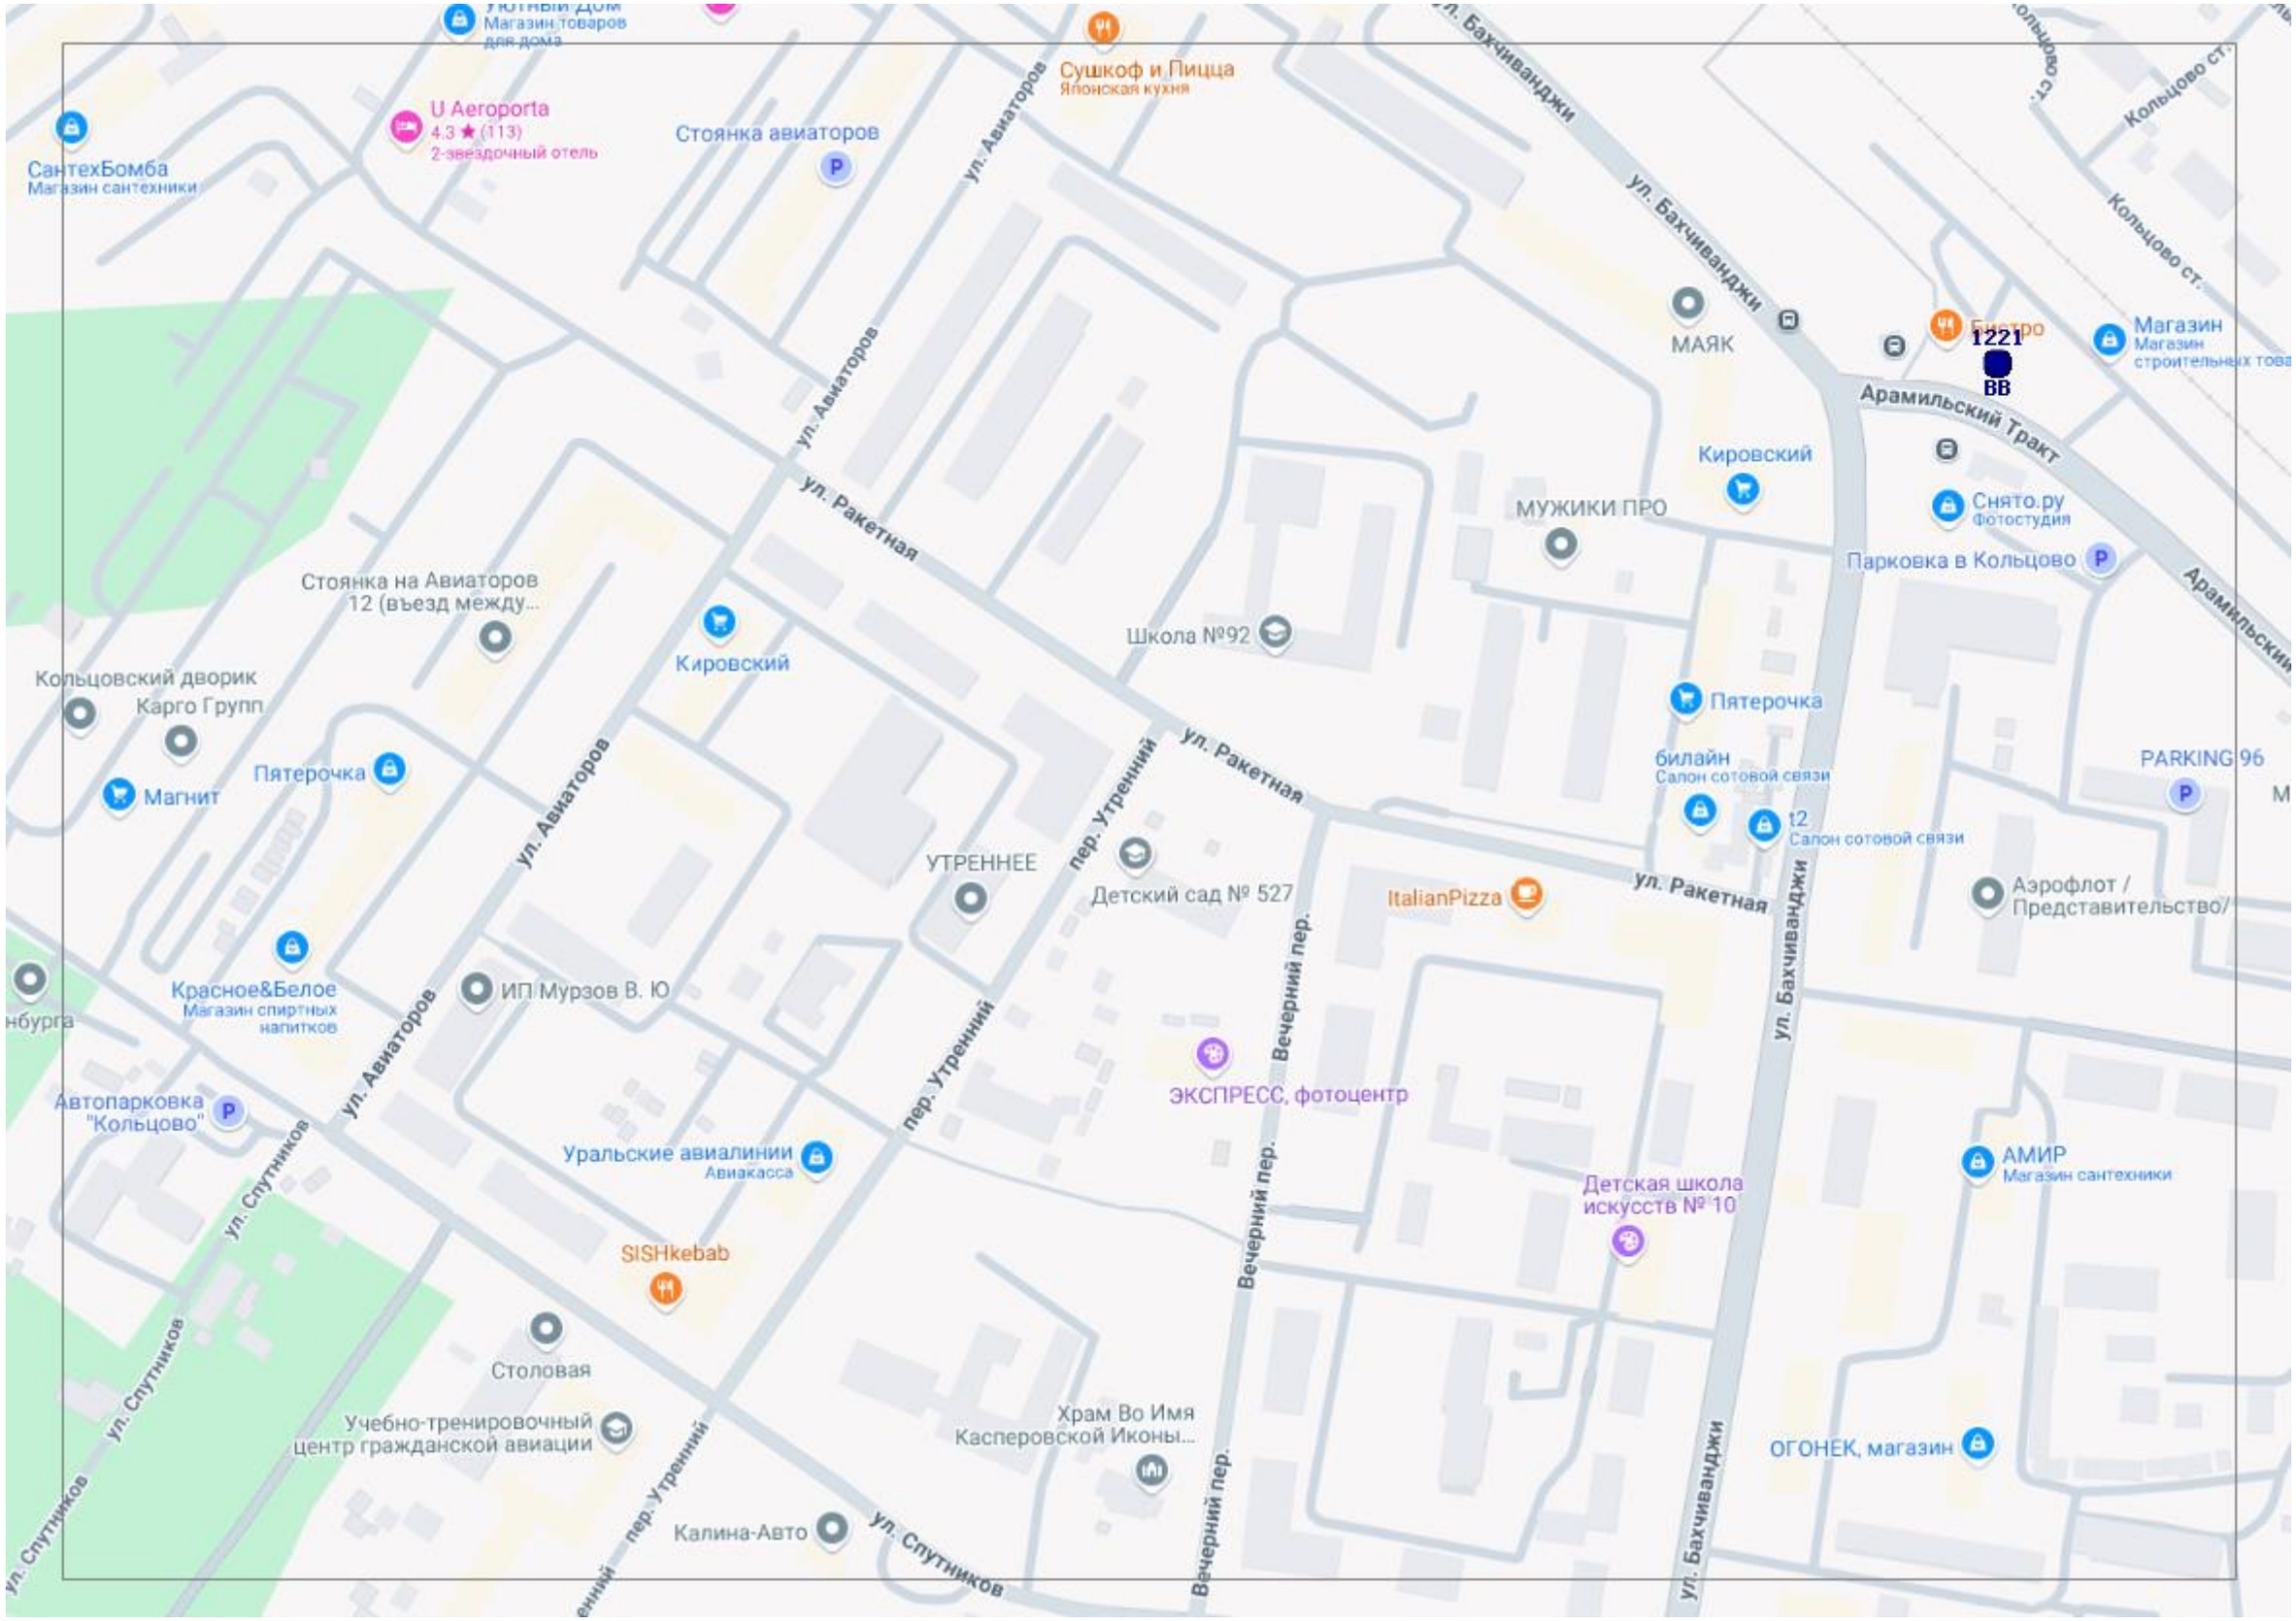
Сушкоф и Пицца
Японская кухня
Стоянка авиаторов
ул. Авиаторов
ул. Бахчиванджи
Кольцово ст.
U Aeroporta
4.3 ★ (113)
2-звёздочный отель
СантехБомба
Магазин сантехники
МАЯК
Бистро
1221
ВВ
Магазин
Магазин строительных това
Арамильский Тракт
Кировский
МУЖИКИ ПРО
Снято.ру
Фотостудия
Парковка в Кольцово
ул. Ракетная
Стоянка на Авиаторов 12 (въезд между...
Школа №92
Кольцовский дворик
Карго Групп
Пятерочка
Магнит
Пятерочка
билайн
Салон сотовой связи
12
Салон сотовой связи
PARKING 96
УТРЕННЕЕ
пер. Утренний
Детский сад № 527
ItalianPizza
Аэрофлот / Представительство/
Красное&Белое
Магазин спортных напитков
ИП Мурзов В. Ю
Автопарковка "Кольцово"
ул. Спутников
Уральские авиалинии
Авиакасса
ЭКСПРЕСС, фотоцентр
Вечерний пер.
Детская школа искусств № 10
АМИР
Магазин сантехники
SISHkebab
Столовая
Учебно-тренировочный центр гражданской авиации
Храм Во Имя Касперовской Иконы...
Калина-Авто
ОГОНЕК, магазин

р. Патрушиха
р. Патрушиха
р. Патрушиха
р. Патрушиха
ул. Городская
ул. Городская
Malare - Екатеринбургский...
Лев
Автосервис Солнечный
Пункт приема металлолома и...
Солнечные беседки/ Гриль мангал
051550
ONS

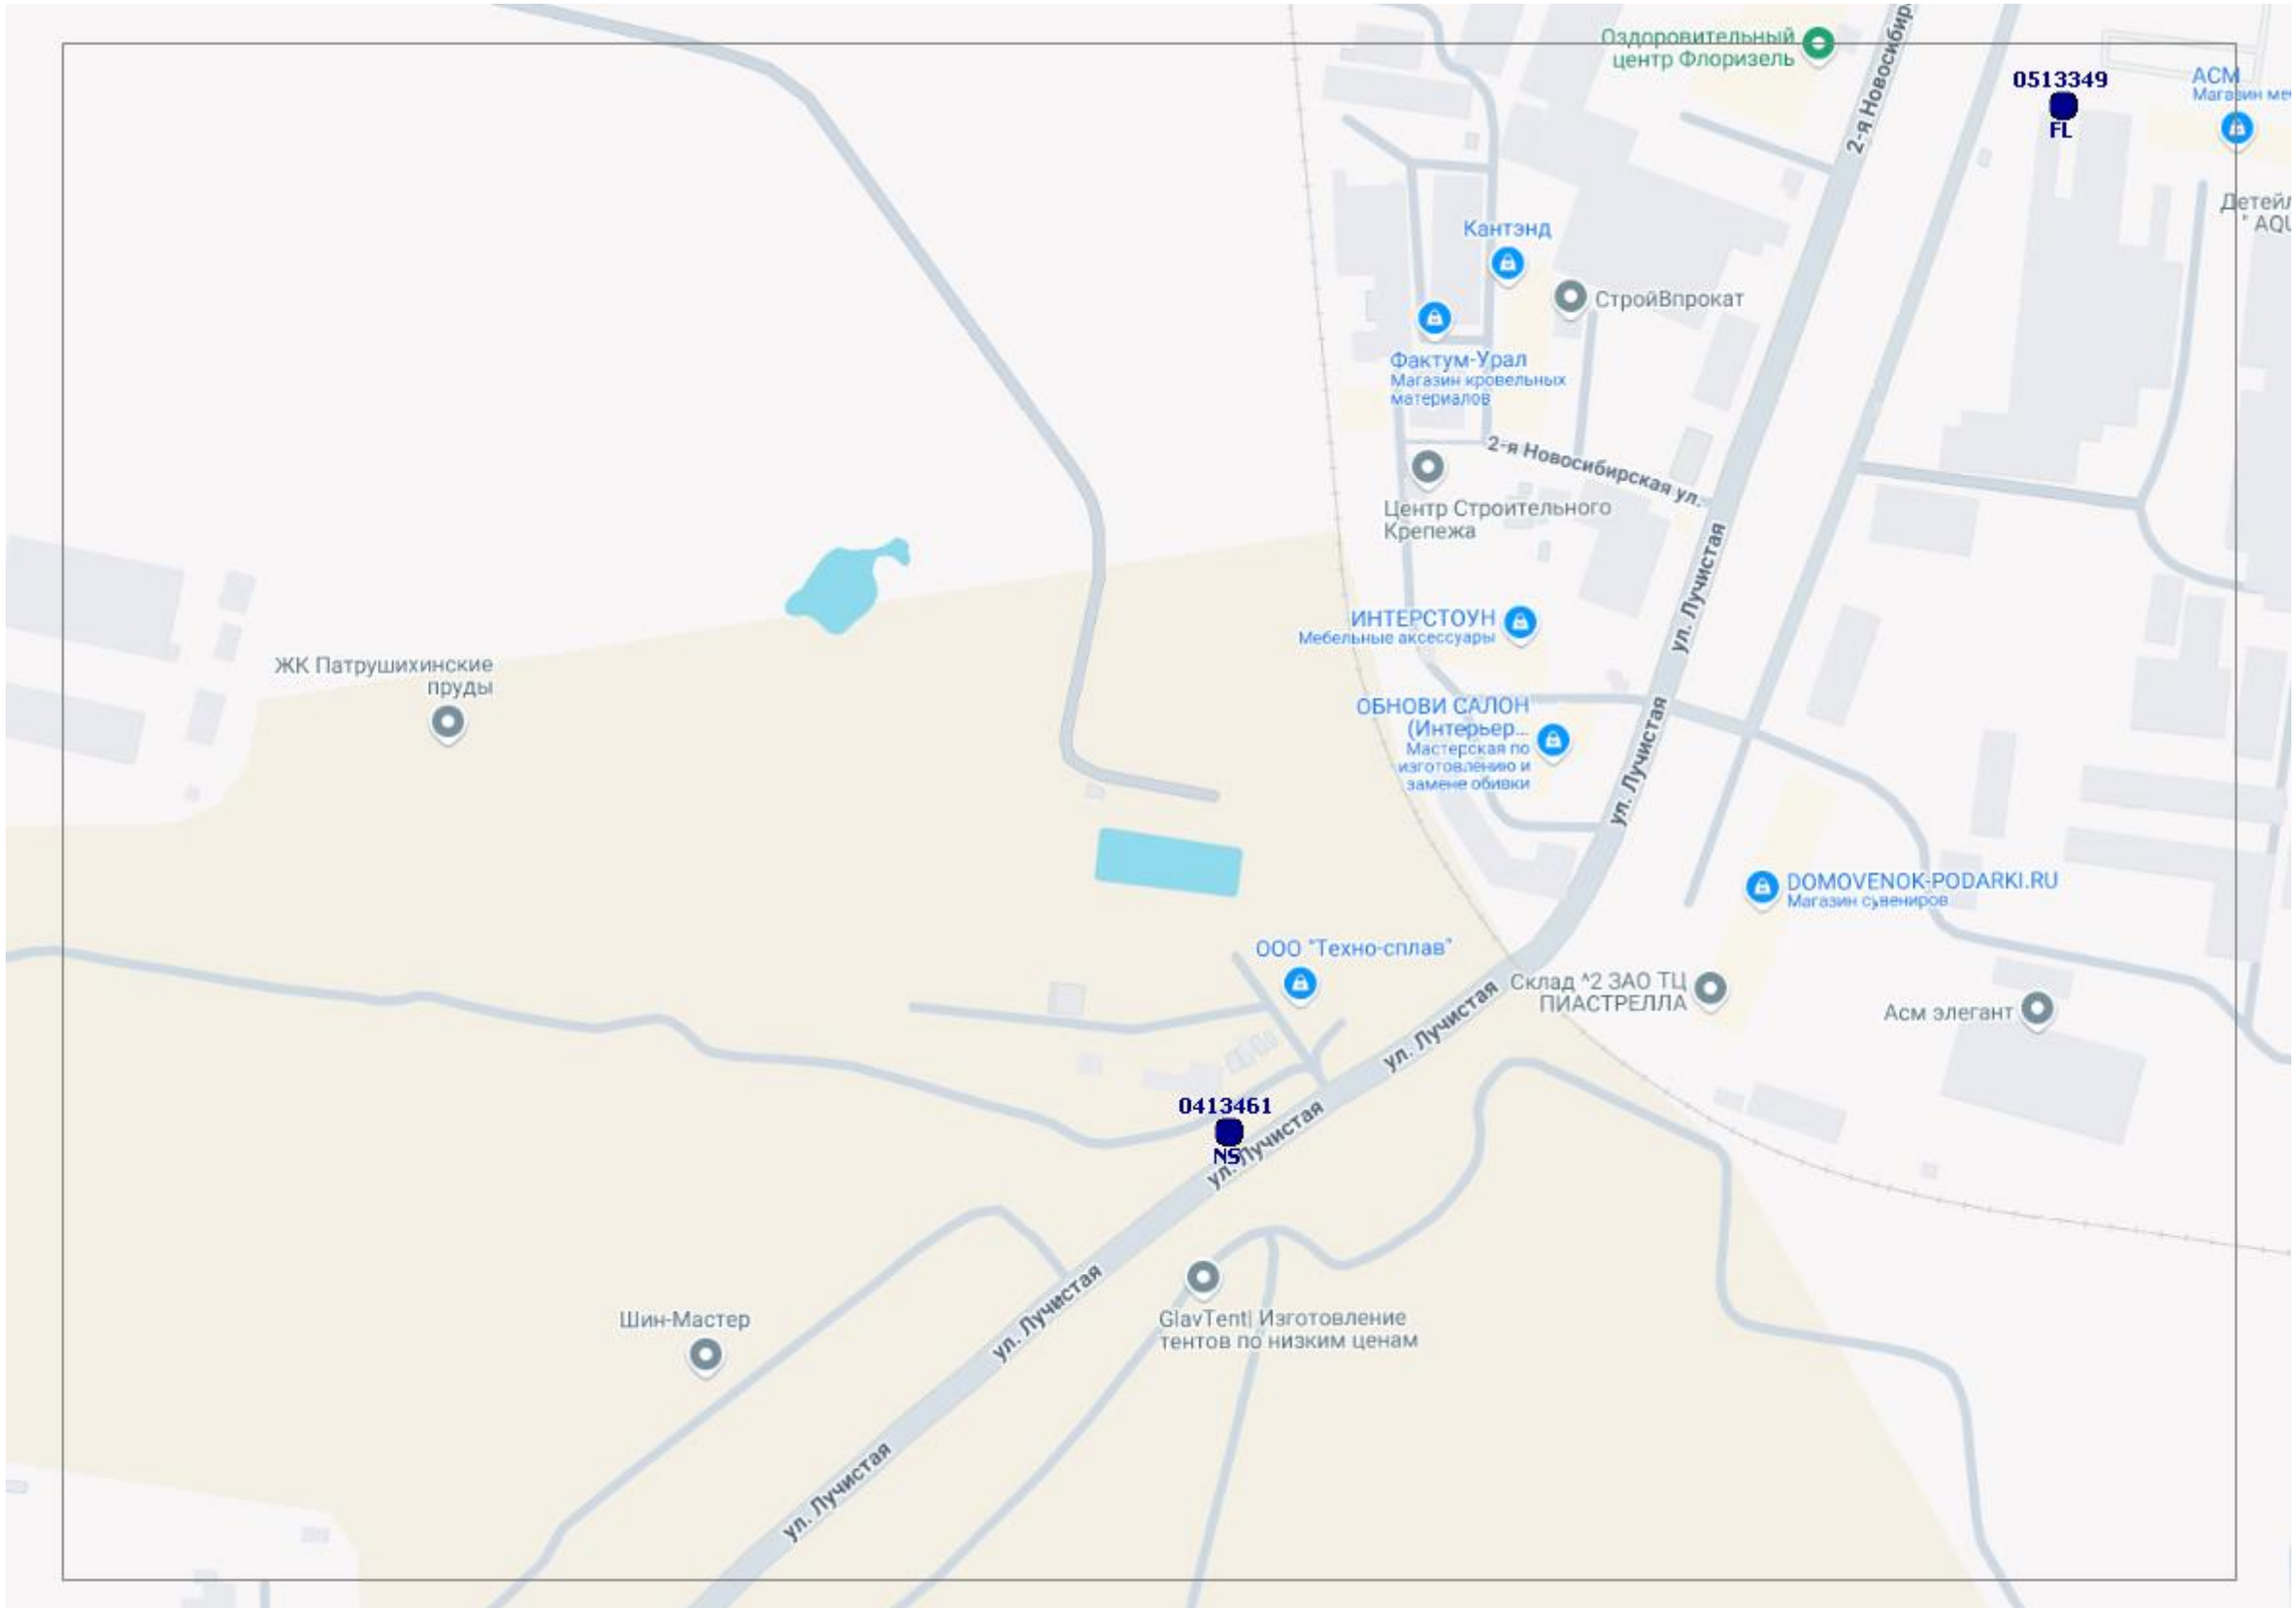
Оздоровительный центр Флоризель
0513349
FL
АСМ
Магазин ме
Детейл
AQ
2-я Новосибир
Кантэнд
СтройВпрокат
Фактум-Урал
Магазин кровельных материалов
2-я Новосибирская ул.
Центр Строительного Крепежа
ул. Лучистая
ИНТЕРСТОУН
Мебельные аксессуары
ЖК Патрушихинские пруды
ОБНОВИ САЛОН (Интерьер...
Мастерская по изготовлению и замене обивки
ул. Лучистая
DOMOVENOK-PODARKI.RU
Магазин сувениров
ООО "Техно-сплав"
Склад ^2 ЗАО ТЦ ПИАСТРЕЛЛА
Асм элегант
0413461
NS
ул. Лучистая
ул. Лучистая
Шин-Мастер
GlavTent| Изготовление тентов по низким ценам
ул. Лучистая

1591
BB
Окружная ул.
Керамическая
Кашинский
ул. Лапустина
0507442
BB
пер. Балакирева
Дизельный пер.
ООО "АВТОТЕХСНАБ ЛТД"
Магазин автозапчастей
Окружная ул.
Окружная ул.
Окружная
АСМ
Магазин мебели
Детейлинг-центр " AQUA HOUSE"
Пиастрелла, сеть магазинов...
АртСофа
Завалин Алексей Валерьевич
Столовая "Старая Крепость"
Столовая
Завод керамических изделий
Профом
ООО «ПКФ Меджи Грант»
0513116
FL
Уралавтогазсервис
ООО Митко
Sollers Лаки Моторс
Автосалон
Слада
ЙОКИ-БОКИ

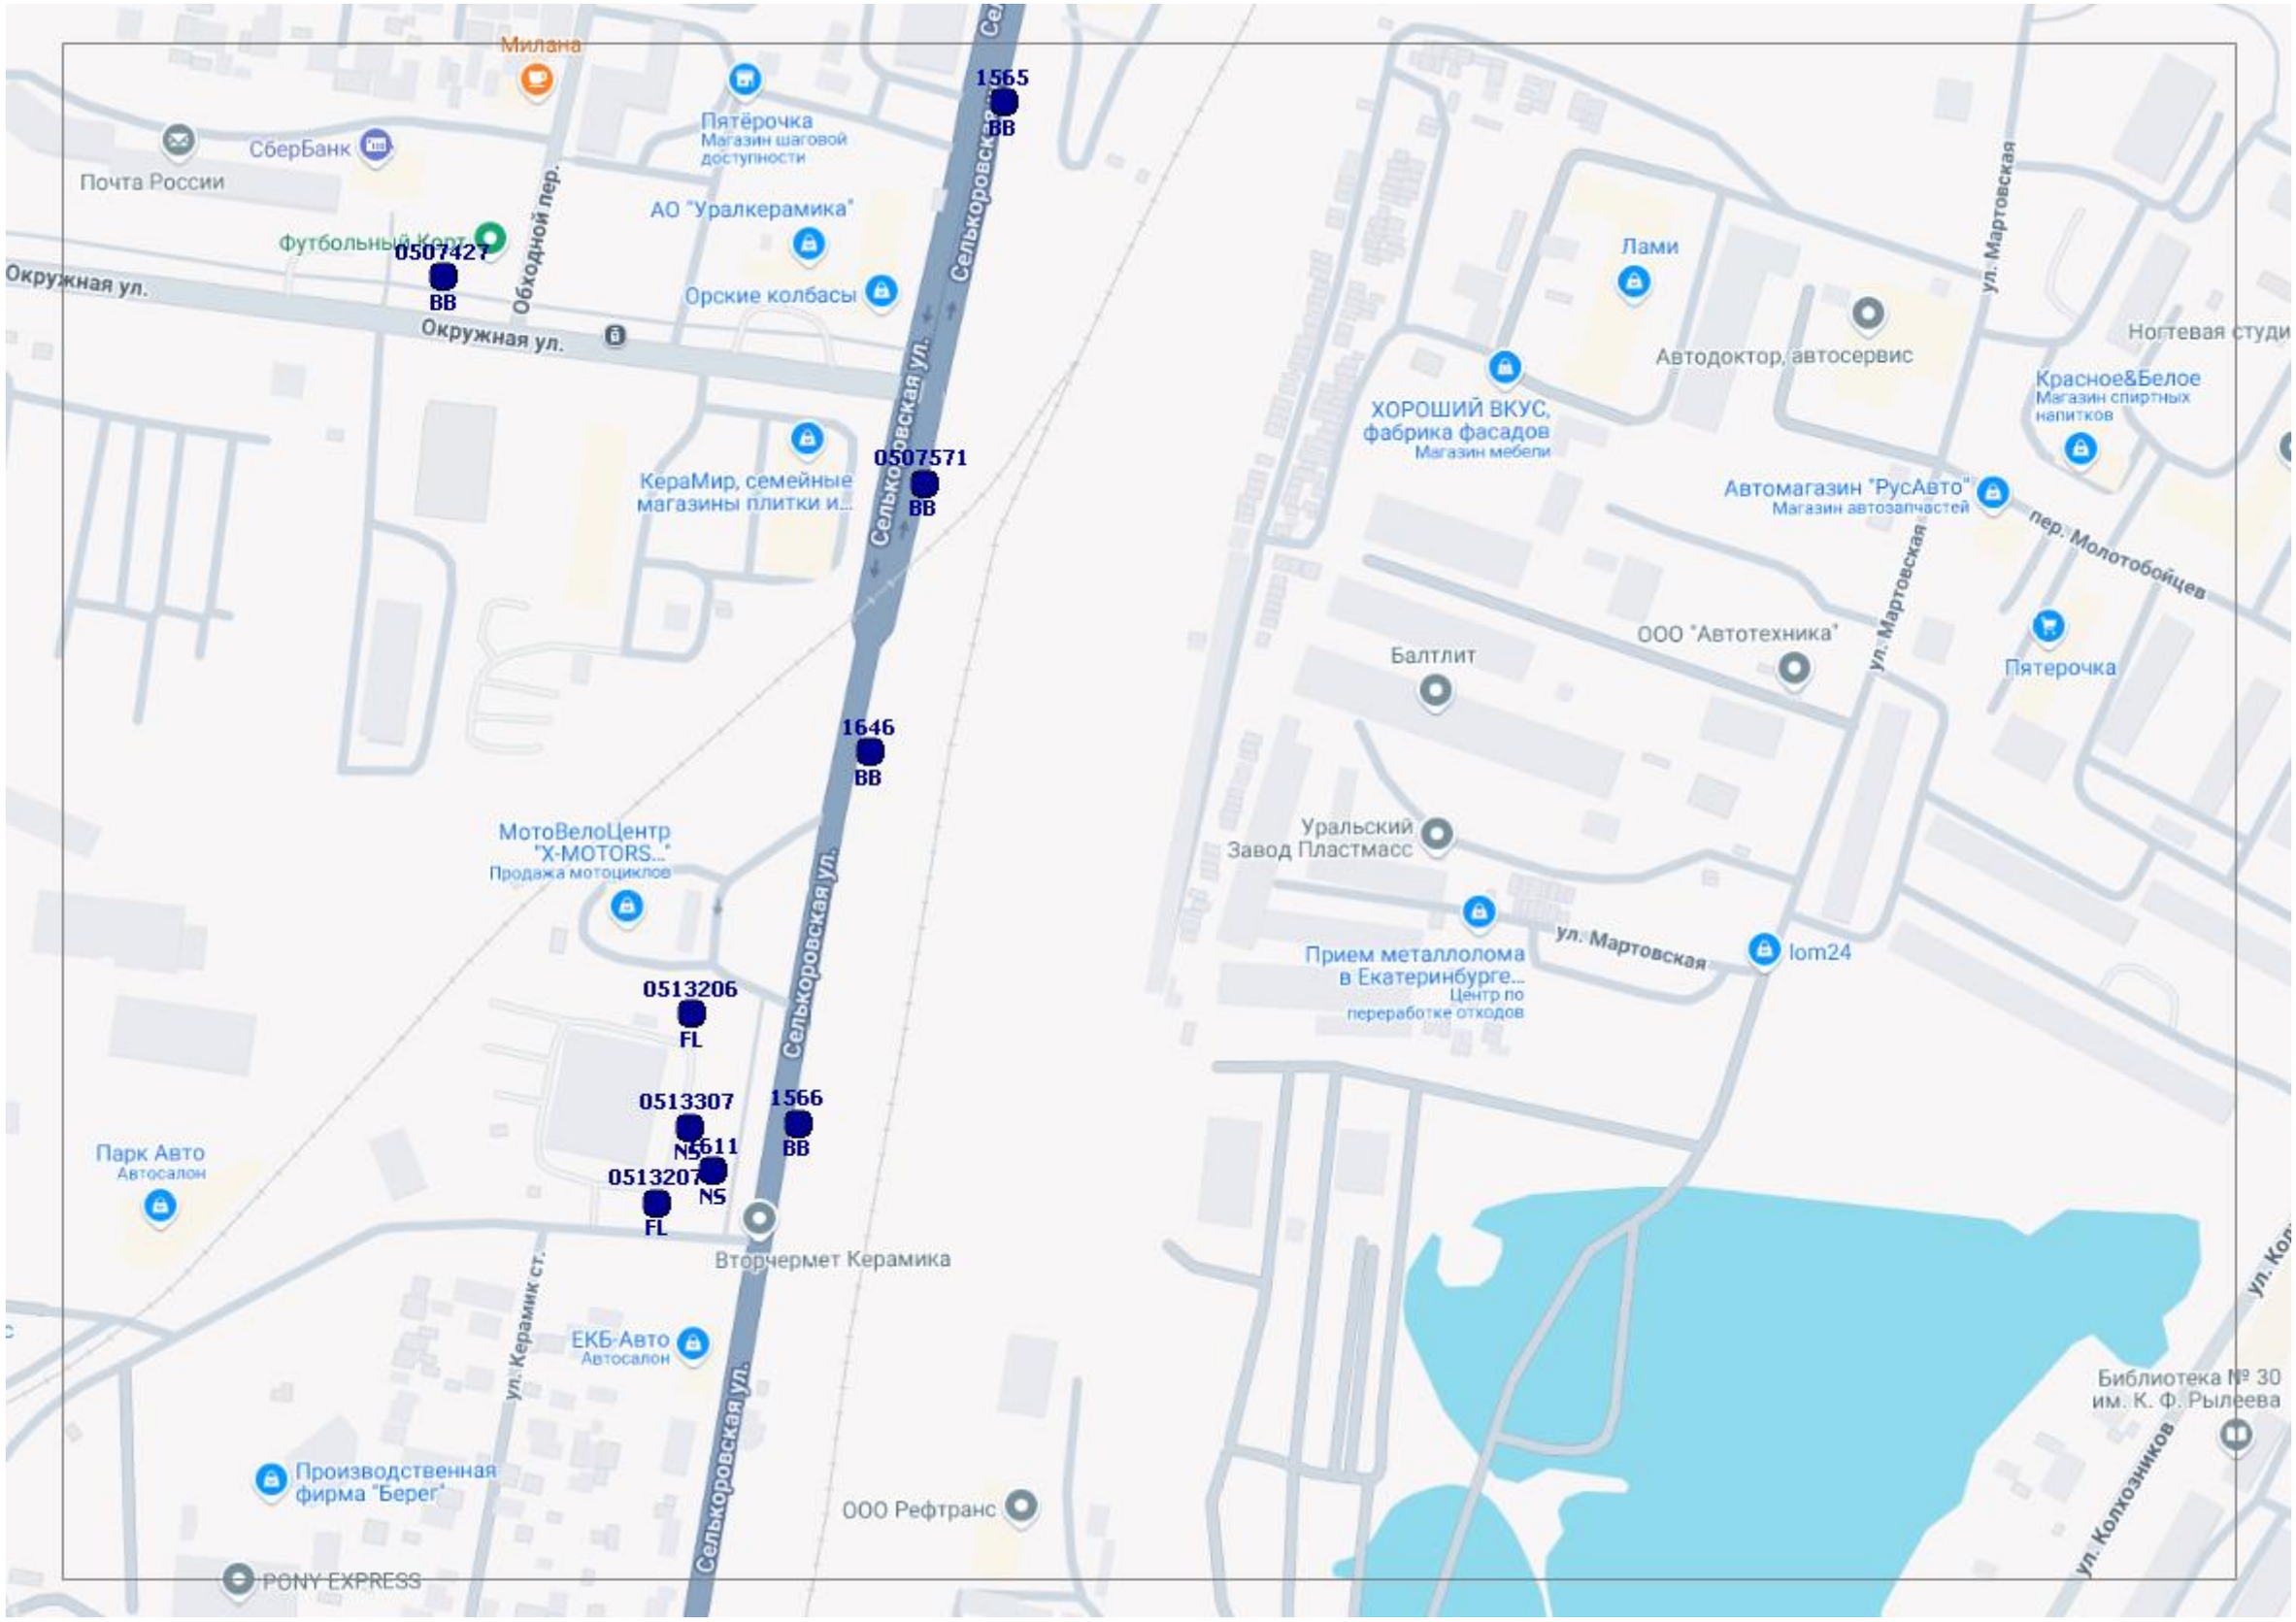
Милана
Пятёрочка
Магазин шаговой доступности
СберБанк
Почта России
Обходной пер.
АО "Уралкерамика"
Футбольный Корт
Орские колбасы
Окружная ул.
Окружная ул.
Селькоровская ул.
КераМир, семейные магазины плитки и...
Селькоровская ул.
МотоВелоЦентр "X-MOTORS..."
Продажа мотоциклов
Селькоровская ул.
Парк Авто
Автосалон
Вторчермет Керамика
ул. Керамик ст.
ЕКБ-Авто
Автосалон
Производственная фирма "Берег"
PONY EXPRESS
ООО Рефтранс
Селькоровская ул.
Лами
Автодоктор, автосервис
ул. Мартовская
Ногтевая студи
ХОРОШИЙ ВКУС, фабрика фасадов
Магазин мебели
Красное&Белое
Магазин спиртных напитков
Автомагазин "РусАвто"
Магазин автозапчастей
пер. Молотобойцев
ул. Мартовская
ООО "Автотехника"
Балтлит
Пятерочка
Уральский Завод Пластмасс
Прием металлолома в Екатеринбурге...
Центр по переработке отходов
ул. Мартовская
lom24
Библиотека № 30 им. К. Ф. Рылеева
ул. Колхозников
ул. Ко
0507427
BB
0507571
BB
1565
BB
1646
BB
0513206
FL
0513307
NS
1566
BB
0513207
NS
FL
1611

1592
ВВ
Вельвет | Отель Екатеринбург |...
4.6 ★ (78)
4-звездочный отель
ул. Пархоменко
Пансионат для пожилых Гармония
Н2О
Половодный пер.
ул. Инженера Алиева
ул. Кутузова
ул. Вакина
Узкий пер.
ПАНАЦЕЯ
Приюты Для Животных
Весенняя ул.
Кутузовский торгово-бытовой...
Торговый центр
Благотворительный Фонд "Ника"
Лозовой пер.
Профикорм
Весёлые моржики центр развития, детский сад
ул. Желябова
пер. Писар

АВТОСТЕКЛО 66, центр продажи...
Краснопрудная ул.
Lucky Mat
Весенняя
ул. Пархоменко
ул. Желябова
Инженера Алиева
Дом молитвы
1596
ВВ
р. Исе́ть
ул. Орденоносцев
МЦ "Полтинник"
АВС, аптека
Аптека
Автостоянка
0507454
ВВ
Азбука Жалюзи, дискаунтер жалюзи
Магазин штор и жалюзи

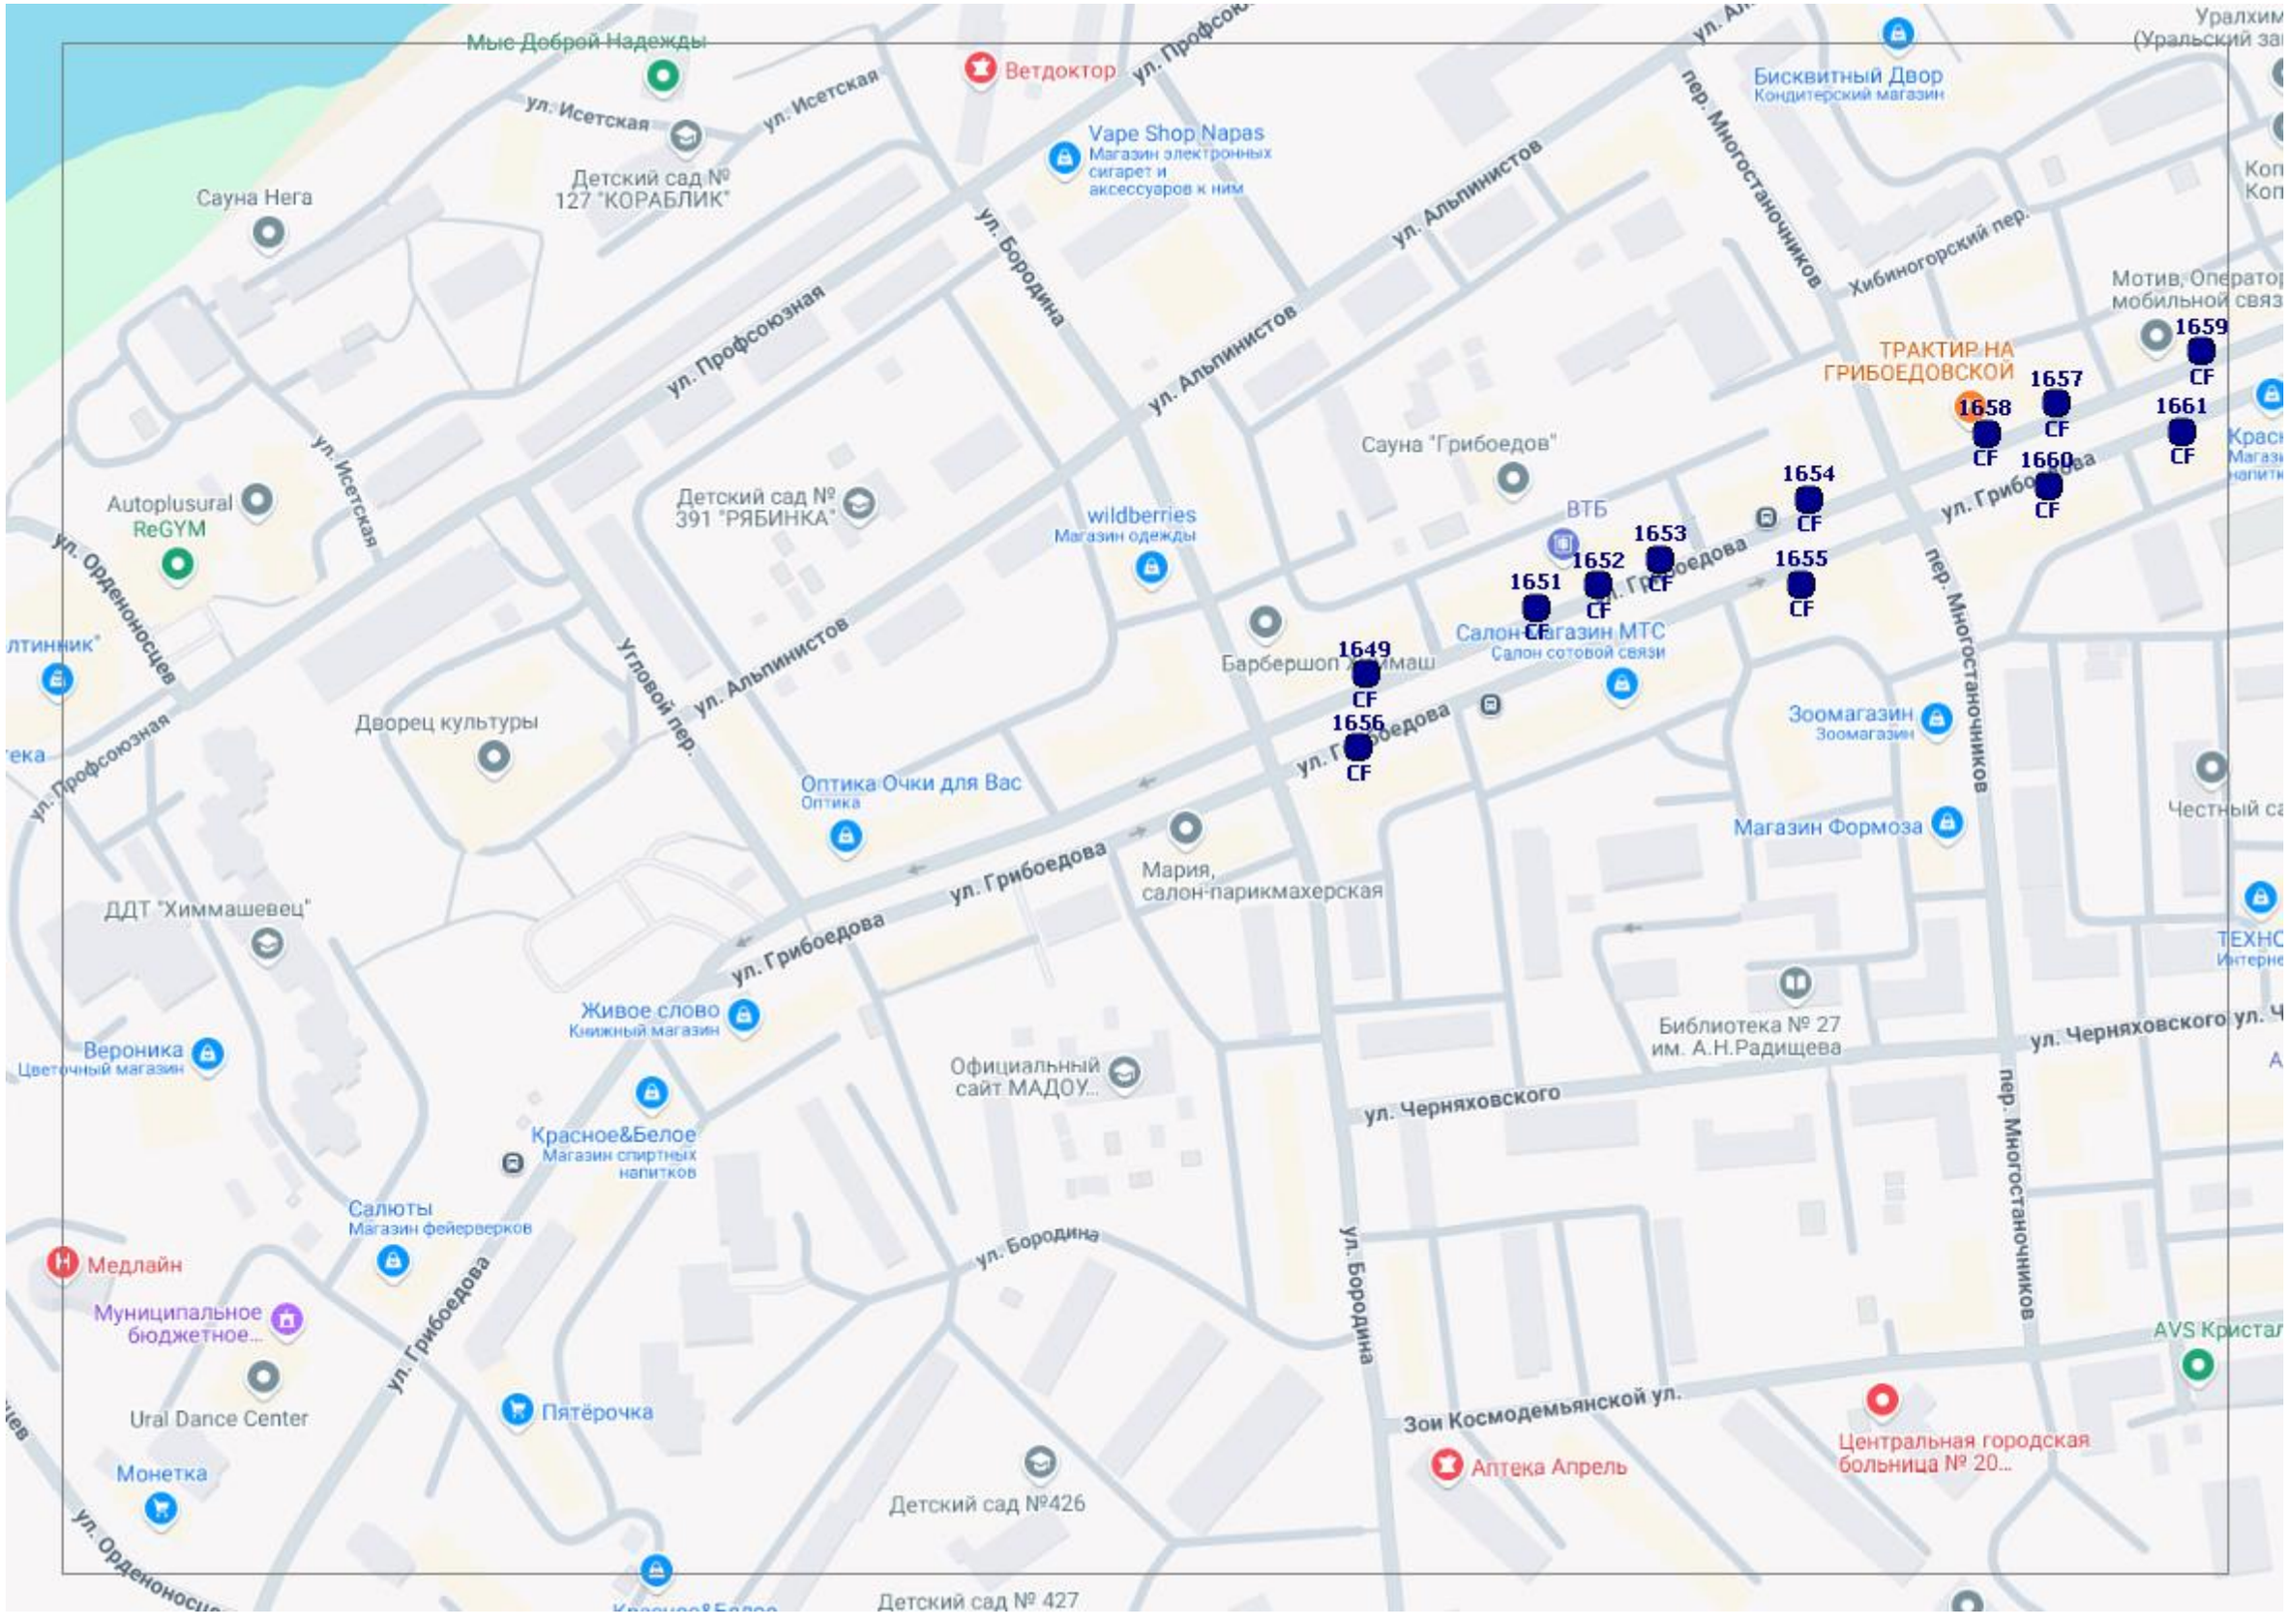
Мыс Доброй Надежды
Ветдоктор
ул. Исетская
ул. Исетская
Детский сад № 127 "КОРАБЛИК"
Vape Shop Napas
Магазин электронных сигарет и аксессуаров к ним
Сауна Нега
ул. Профсоюзная
ул. Бородина
ул. Альпинистов
ул. Альпинистов
пер. Многостаночников
Бисквитный Двор
Кондитерский магазин
Хибиногорский пер.
Мотив, Оператор мобильной связи
ТРАКТИР НА ГРИБОЕДОВСКОЙ
1659
CF
1657
CF
1658
CF
1661
CF
1660
CF
ул. Грибоедова
Сауна "Грибоедов"
1654
CF
ВТБ
1653
CF
1652
CF
1651
CF
1655
CF
Autoplusural ReGYM
ул. Исетская
ул. Орденоносцев
Детский сад № 391 "РЯБИНКА"
wildberries
Магазин одежды
Угловой пер.
ул. Альпинистов
1649
CF
Барбершоп Химмаш
Салон-магазин МТС
Салон сотовой связи
1656
CF
ул. Грибоедова
Зоомагазин
Зоомагазин
пер. Многостаночников
Дворец культуры
Оптика Очки для Вас
Оптика
Магазин Формоза
Честный са
ул. Грибоедова
ул. Грибоедова
Мария, салон-парикмахерская
ДДТ "Химмашевец"
Живое слово
Книжный магазин
Библиотека № 27 им. А.Н.Радищева
ул. Черняховского
ул. Черняховского
Вероника
Цветочный магазин
Официальный сайт МАДОУ...
Красное&Белое
Магазин спиртных напитков
Салюты
Магазин фейерверков
ул. Бородина
ул. Бородина
пер. Многостаночников
Медлайн
Муниципальное бюджетное...
ул. Грибоедова
Ural Dance Center
Пятёрочка
Зои Космодемьянской ул.
Аптека Апрель
Центральная городская больница № 20...
Монетка
Детский сад №426
Детский сад № 427

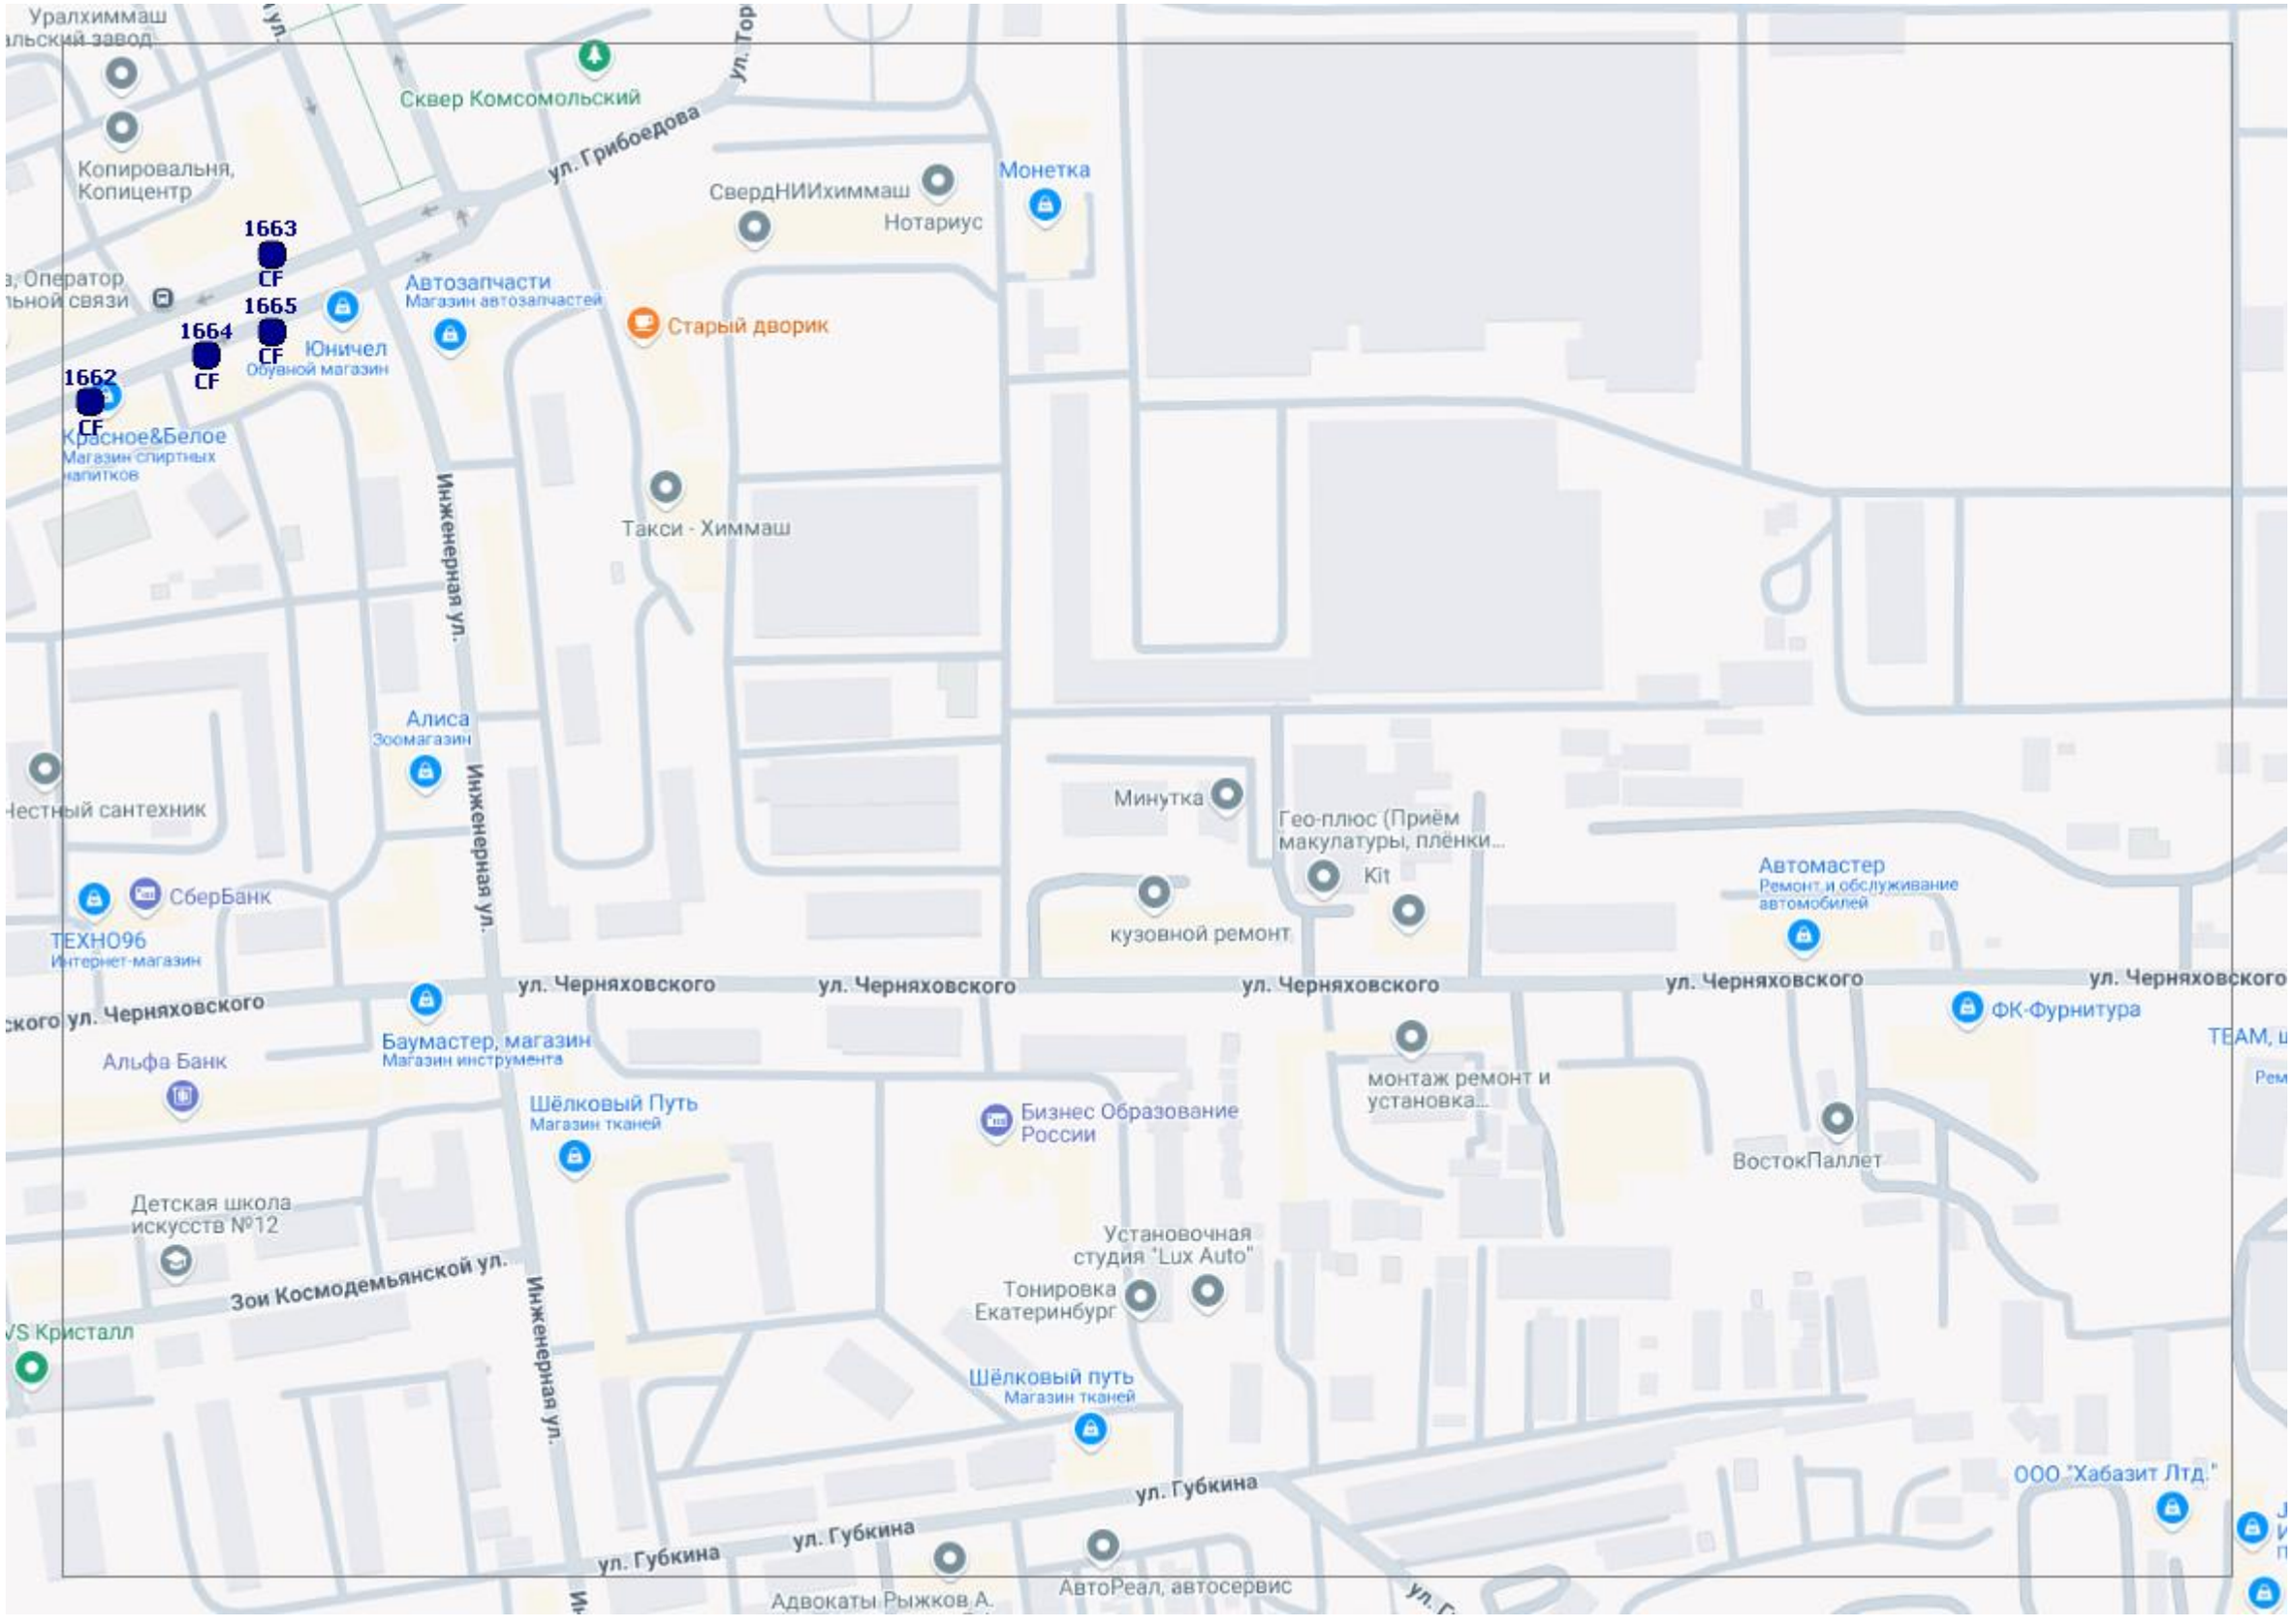
Уралхиммаш
Сквер Комсомольский
ул. Грибоедова
Копировальня, Копицентр
СвердНИИхиммаш
Нотариус
Монетка
1663
CF
1665
CF
1664
CF
1662
CF
Автозапчасти
Магазин автозапчастей
Старый дворик
Юничел
Обувной магазин
Красное&Белое
Магазин спиртных напитков
Такси - Химмаш
Инженерная ул.
Алиса
Зоомагазин
Минутка
Гео-плюс (Приём макулатуры, плёнки...
Kit
кузовной ремонт
Автомастер
Ремонт и обслуживание автомобилей
СберБанк
ТЕХНО96
Интернет-магазин
ул. Черняховского
ул. Черняховского
ул. Черняховского
ул. Черняховского
ул. Черняховского
ФК-Фурнитура
Баумастер, магазин
Магазин инструмента
Альфа Банк
монтаж ремонт и установка...
Шёлковый Путь
Магазин тканей
Бизнес Образование России
ВостокПаллет
Детская школа искусств №12
Зои Космодемьянской ул.
Установочная студия "Lux Auto"
Тонировка Екатеринбург
Шёлковый путь
Магазин тканей
ул. Губкина
ул. Губкина
ул. Губкина
ООО "Хабазит Лтд."
Адвокаты Рыжков А.
АвтоРеал, автосервис

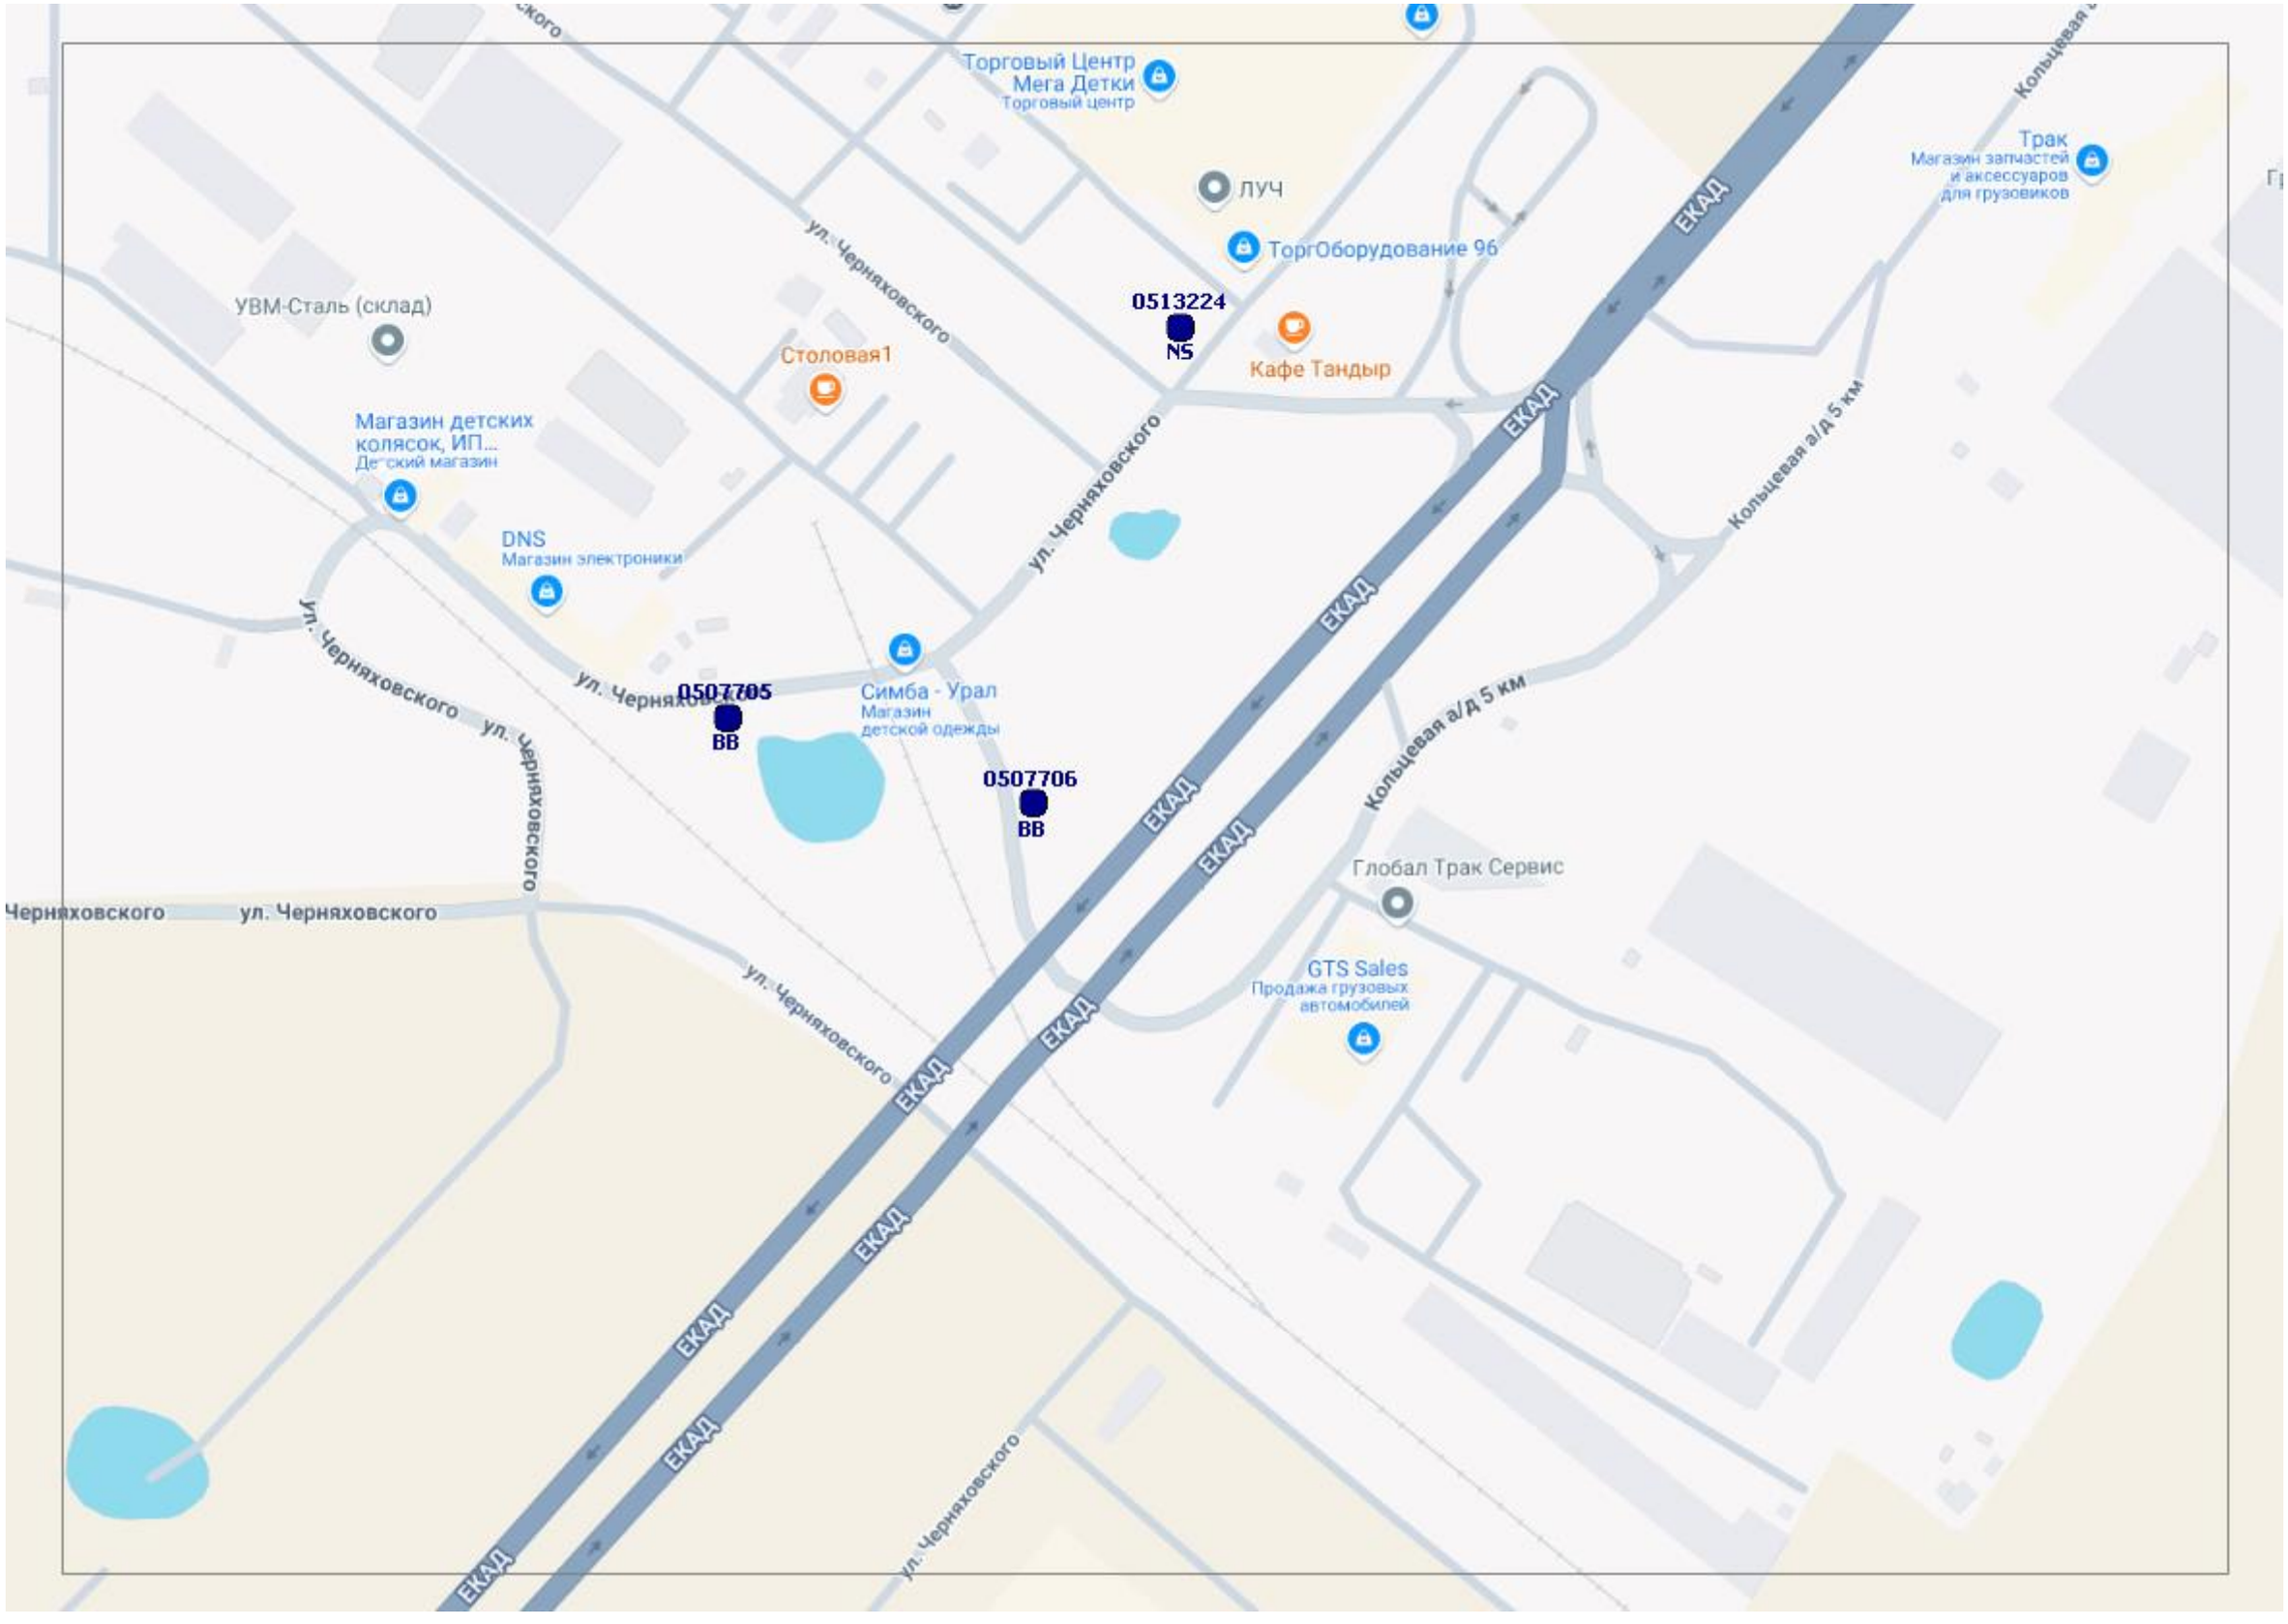
Торговый Центр
Мега Детки
Торговый центр
ЛУЧ
ТоргОборудование 96
Трак
Магазин запчастей
и аксессуаров
для грузовиков
ул. Черняховского
УВМ-Сталь (склад)
0513224
NS
Столовая1
Кафе Тандыр
Магазин детских
колясок, ИП...
Детский магазин
DNS
Магазин электроники
ул. Черняховского
ул. Черняховского
0507705
BB
Симба - Урал
Магазин
детской одежды
0507706
BB
ЕКАД
Кольцевая а/д 5 км
Глобал Трак Сервис
GTS Sales
Продажа грузовых
автомобилей
ул. Черняховского
ул. Черняховского
ул. Черняховского

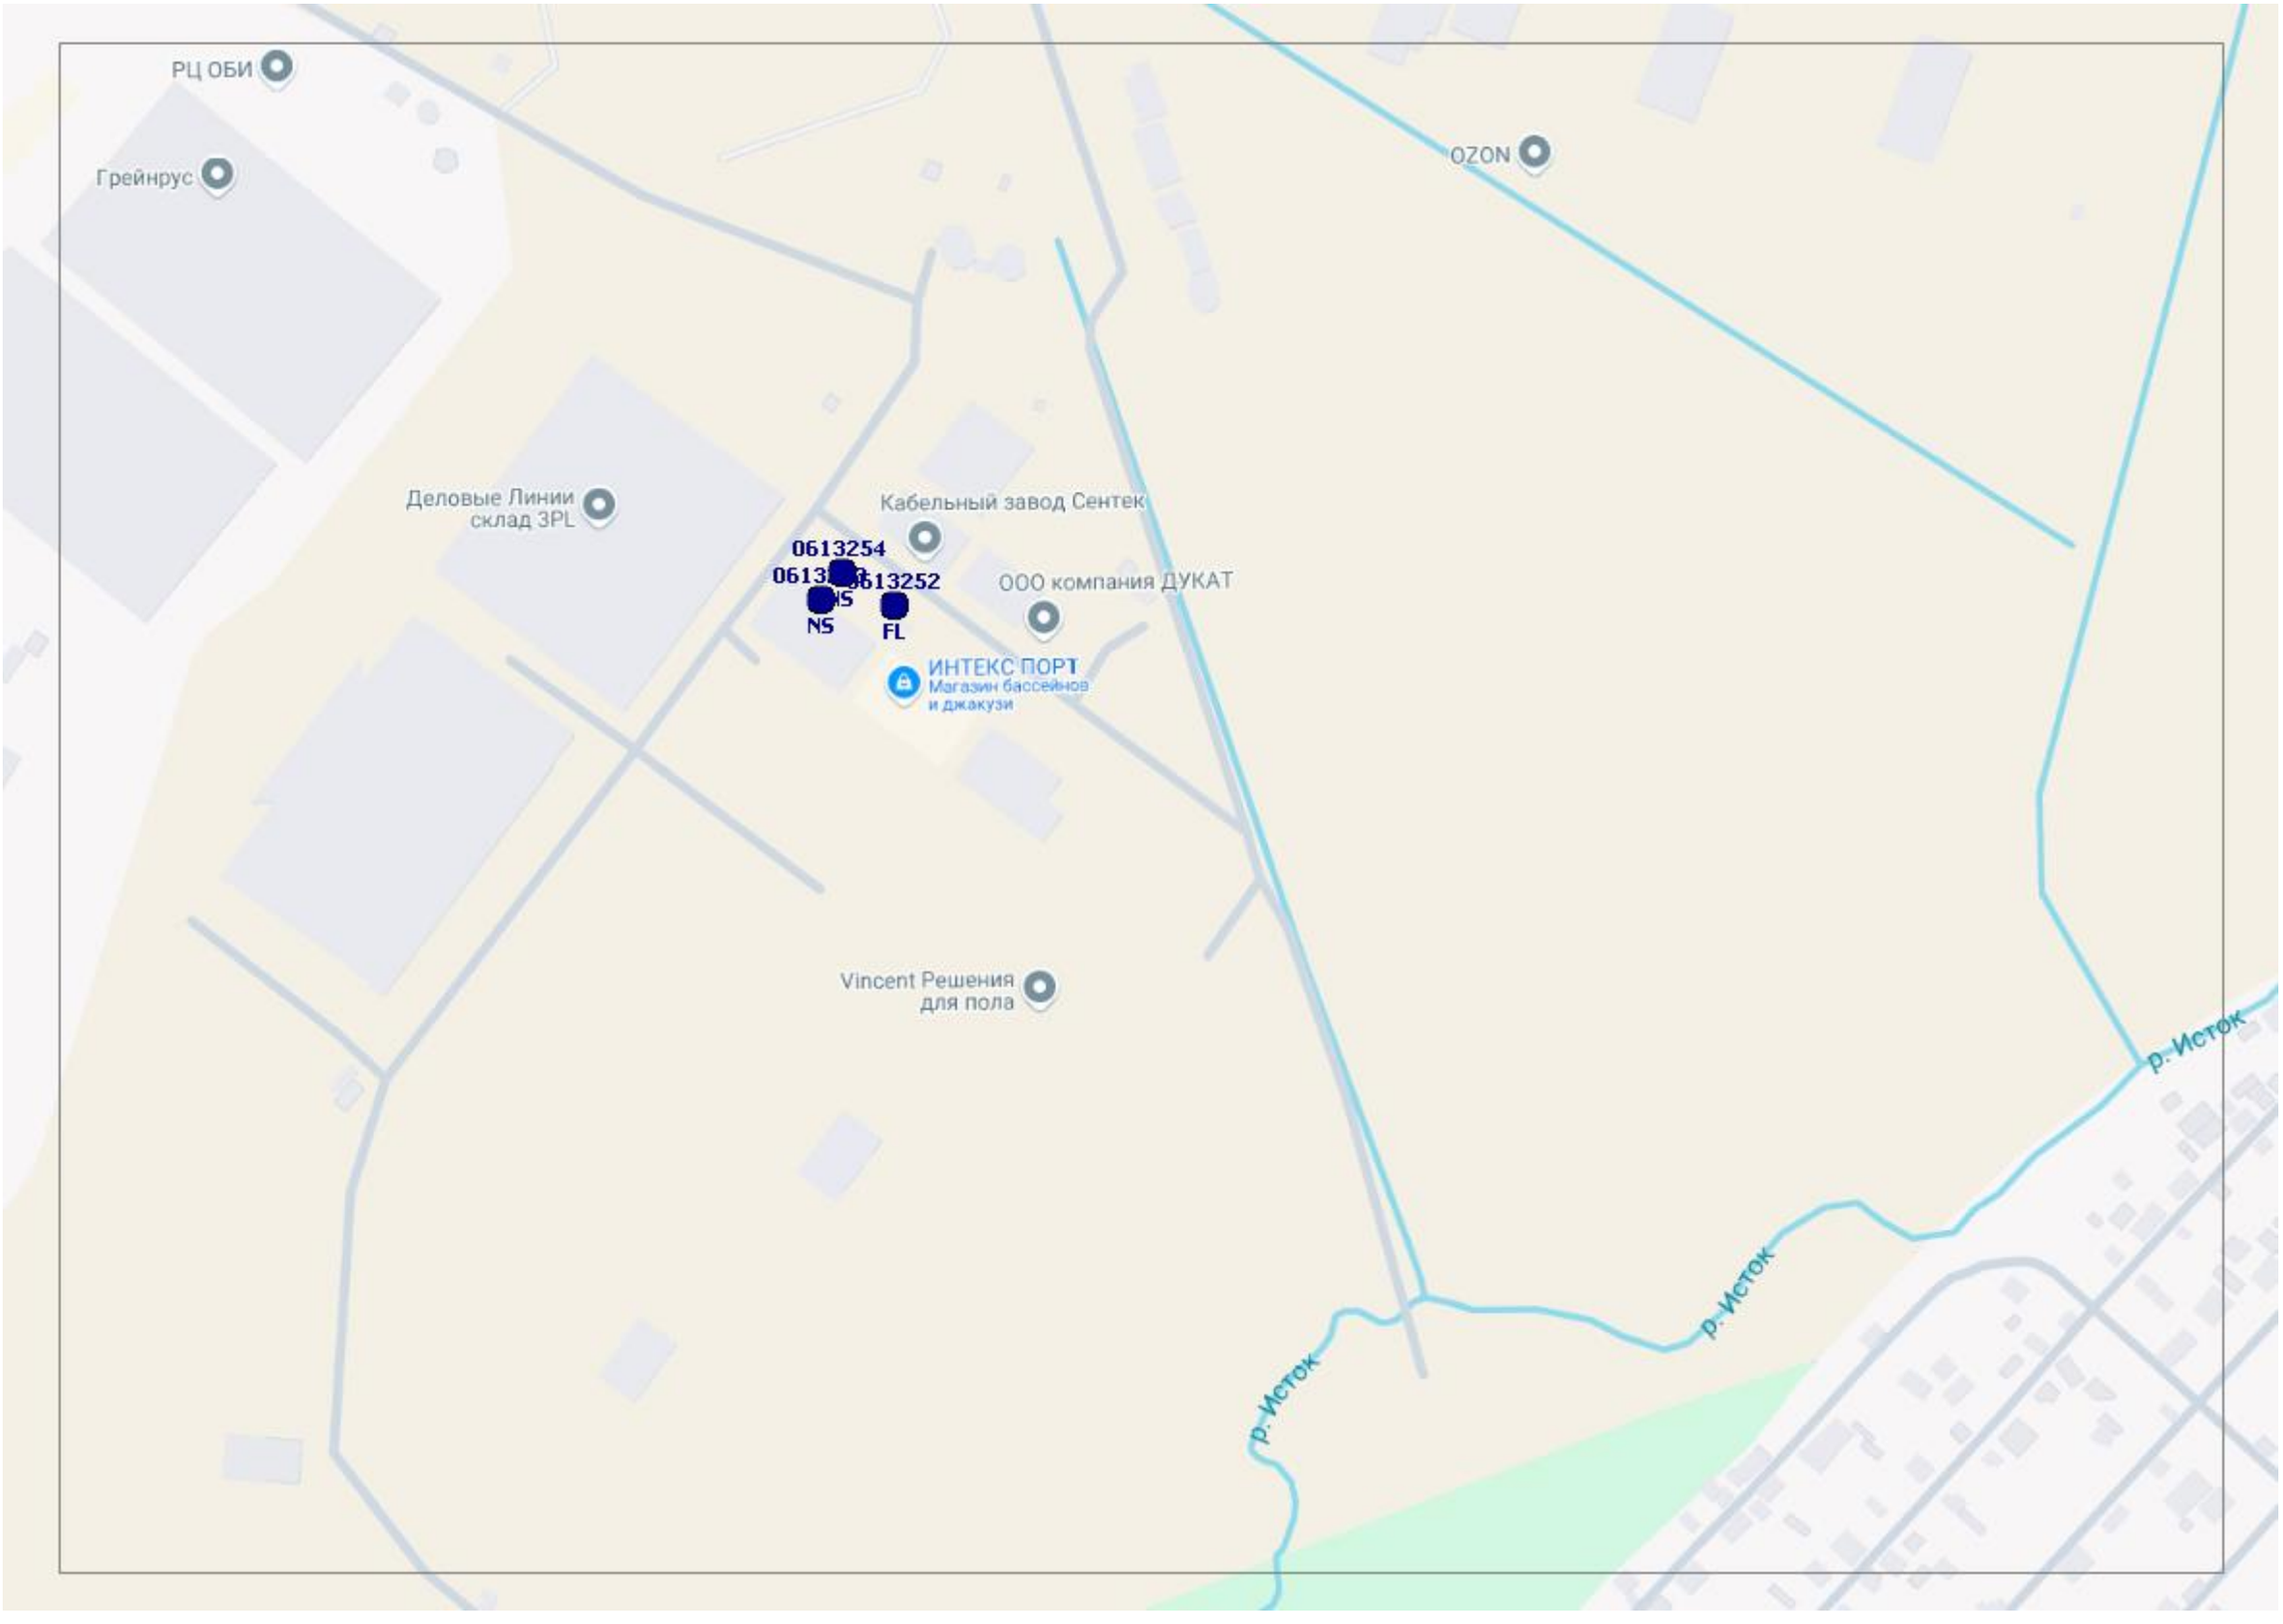
РЦ ОБИ
Грейнрус
OZON
Деловые Линии
склад 3PL
Кабельный завод Сентек
0613254
0613252
NS
NS
FL
ООО компания ДУКАТ
ИНТЕКС ПОРТ
Магазин бассейнов
и джакузи
Vincent Решения
для пола
р. Исток
р. Исток
р. Исток

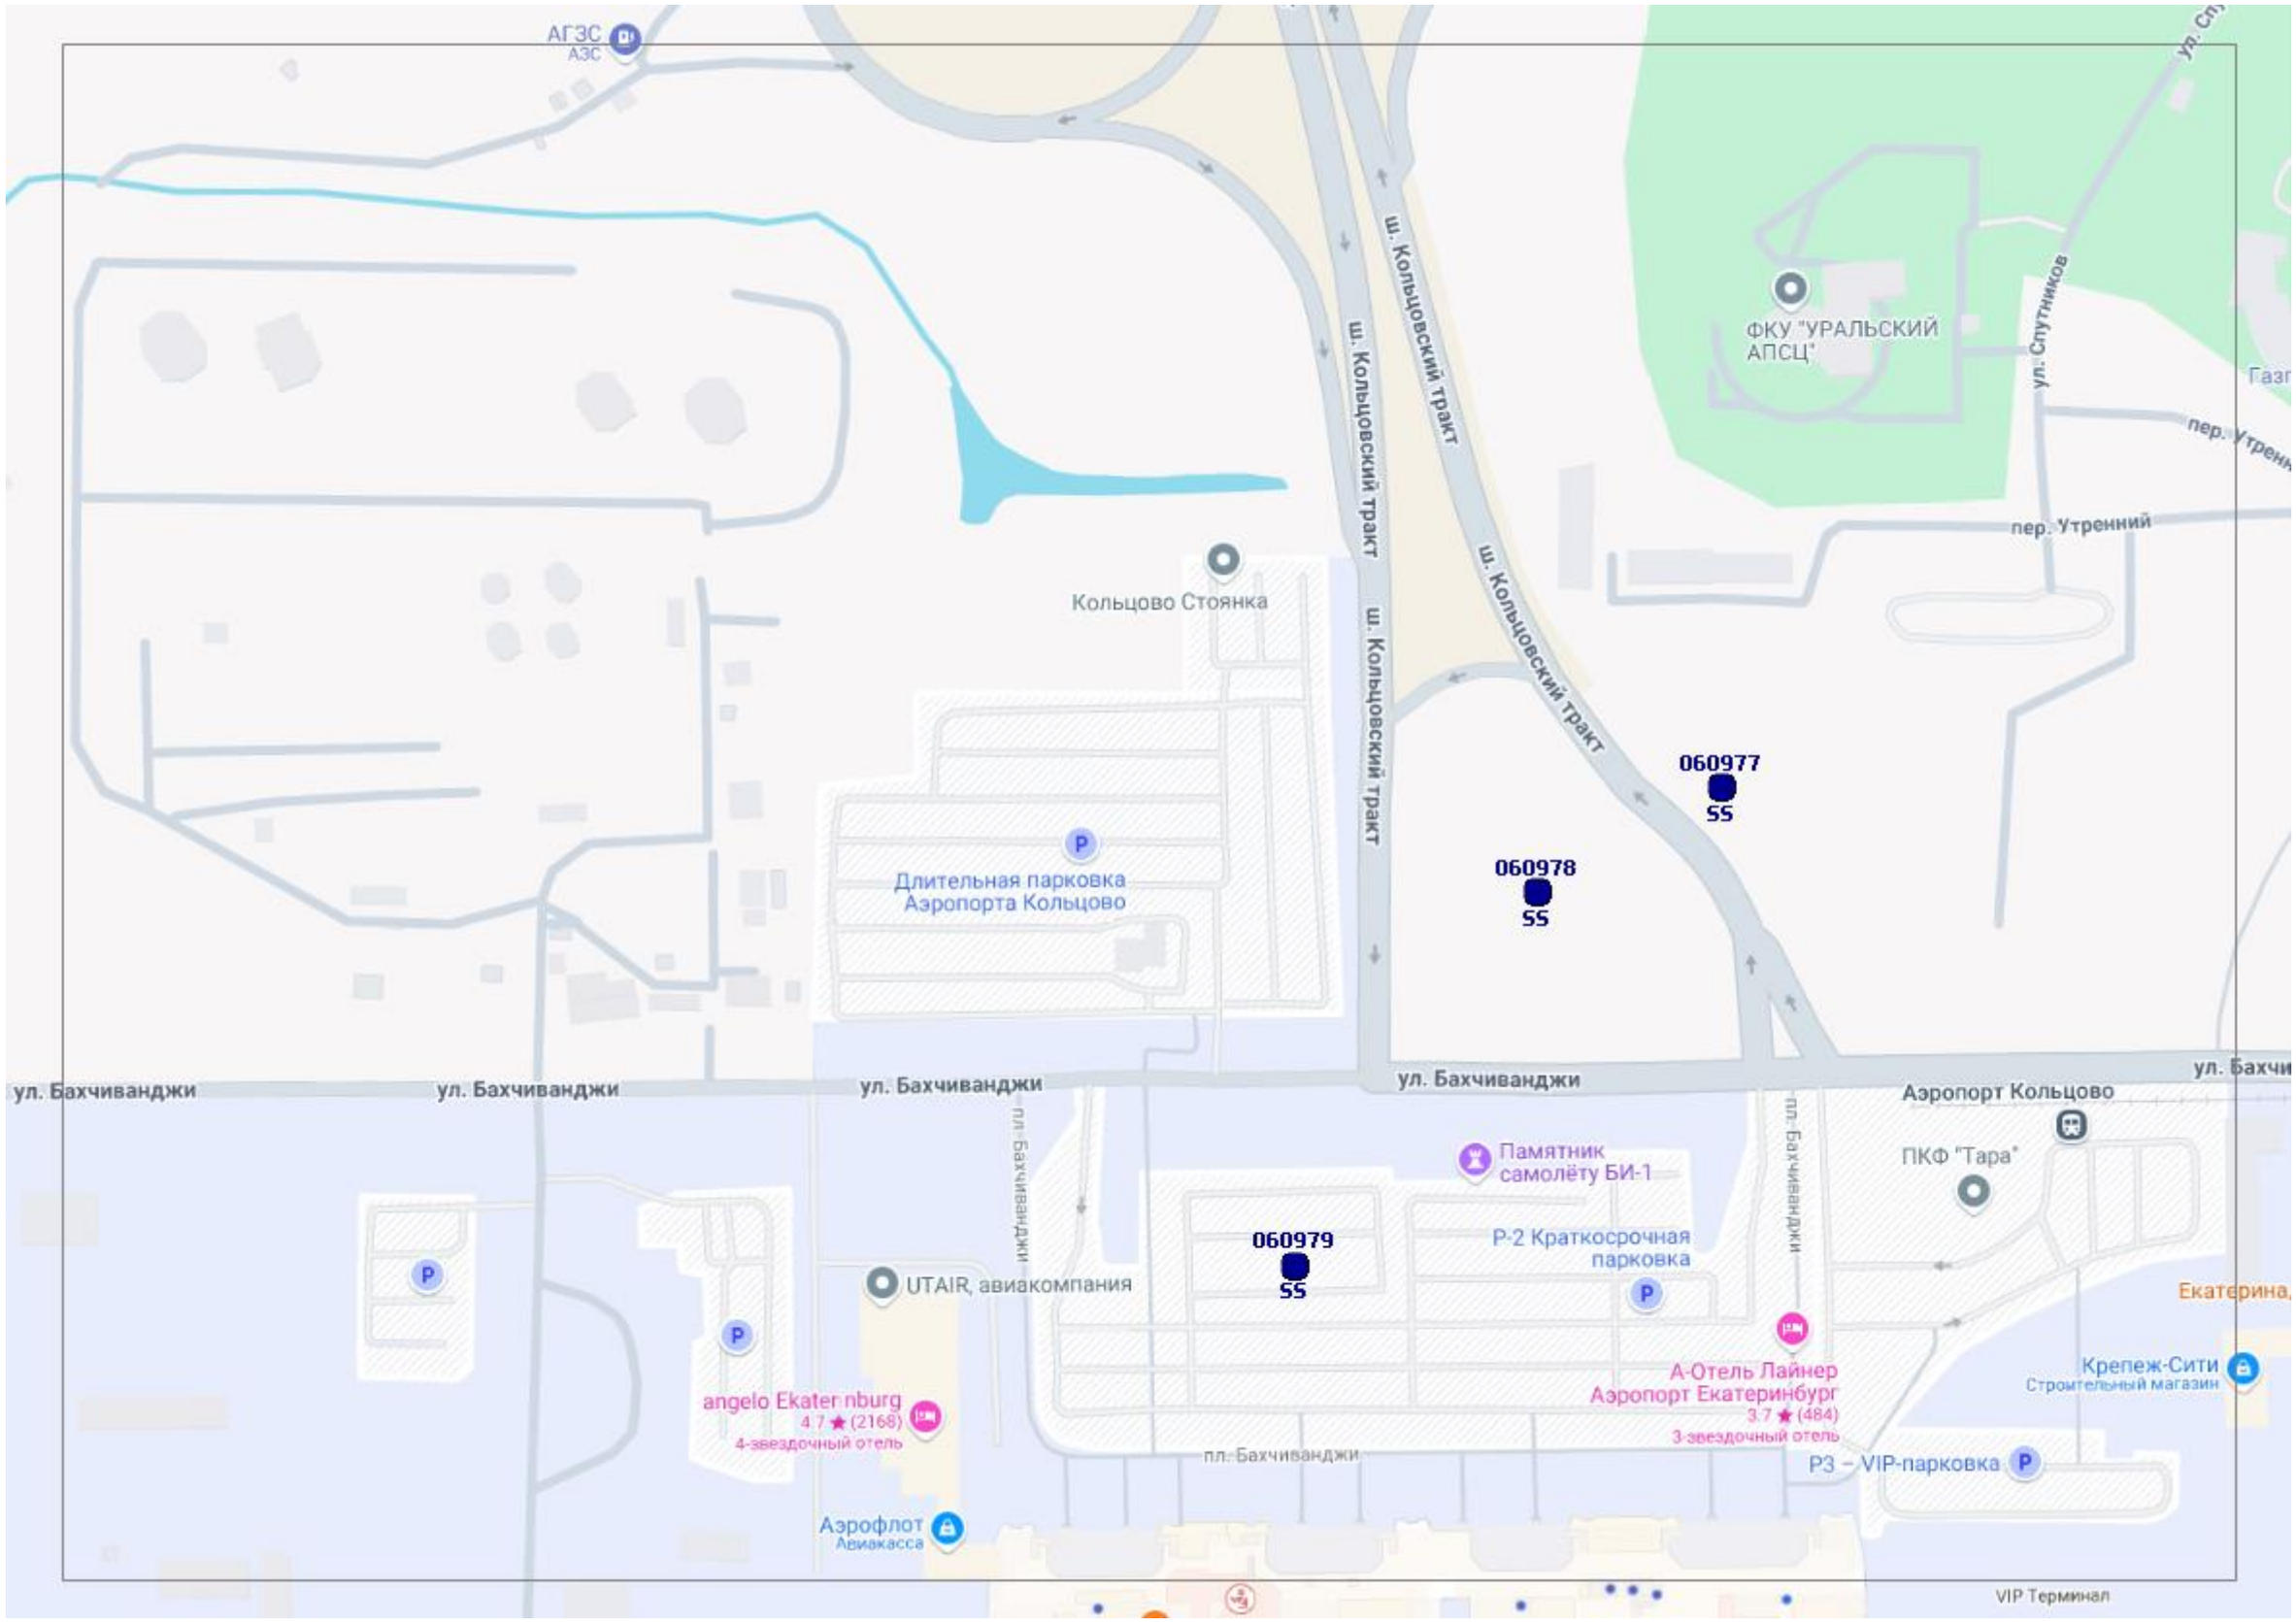
АГЗС
АЗС
ш. Кольцовский тракт
ш. Кольцовский тракт
ш. Кольцовский тракт
ФКУ "УРАЛЬСКИЙ АПСЦ"
ул. Спутников
пер. Утренний
Кольцово Стоянка
060977
SS
060978
SS
Длительная парковка Аэропорта Кольцово
ул. Бахчиванджи
ул. Бахчиванджи
ул. Бахчиванджи
ул. Бахчиванджи
пл. Бахчиванджи
Аэропорт Кольцово
Памятник самолёту БИ-1
ПКФ "Тара"
060979
SS
Р-2 Краткосрочная парковка
UTAIR, авиакомпания
Екатерина
Крепеж-Сити
Строительный магазин
А-Отель Лайнер Аэропорт Екатеринбург
3.7 ★ (484)
3-звездочный отель
angelo Ekaterinburg
4.7 ★ (2168)
4-звездочный отель
пл. Бахчиванджи
Р3 – VIP-парковка
Аэрофлот
Авиакасса
VIP Терминал

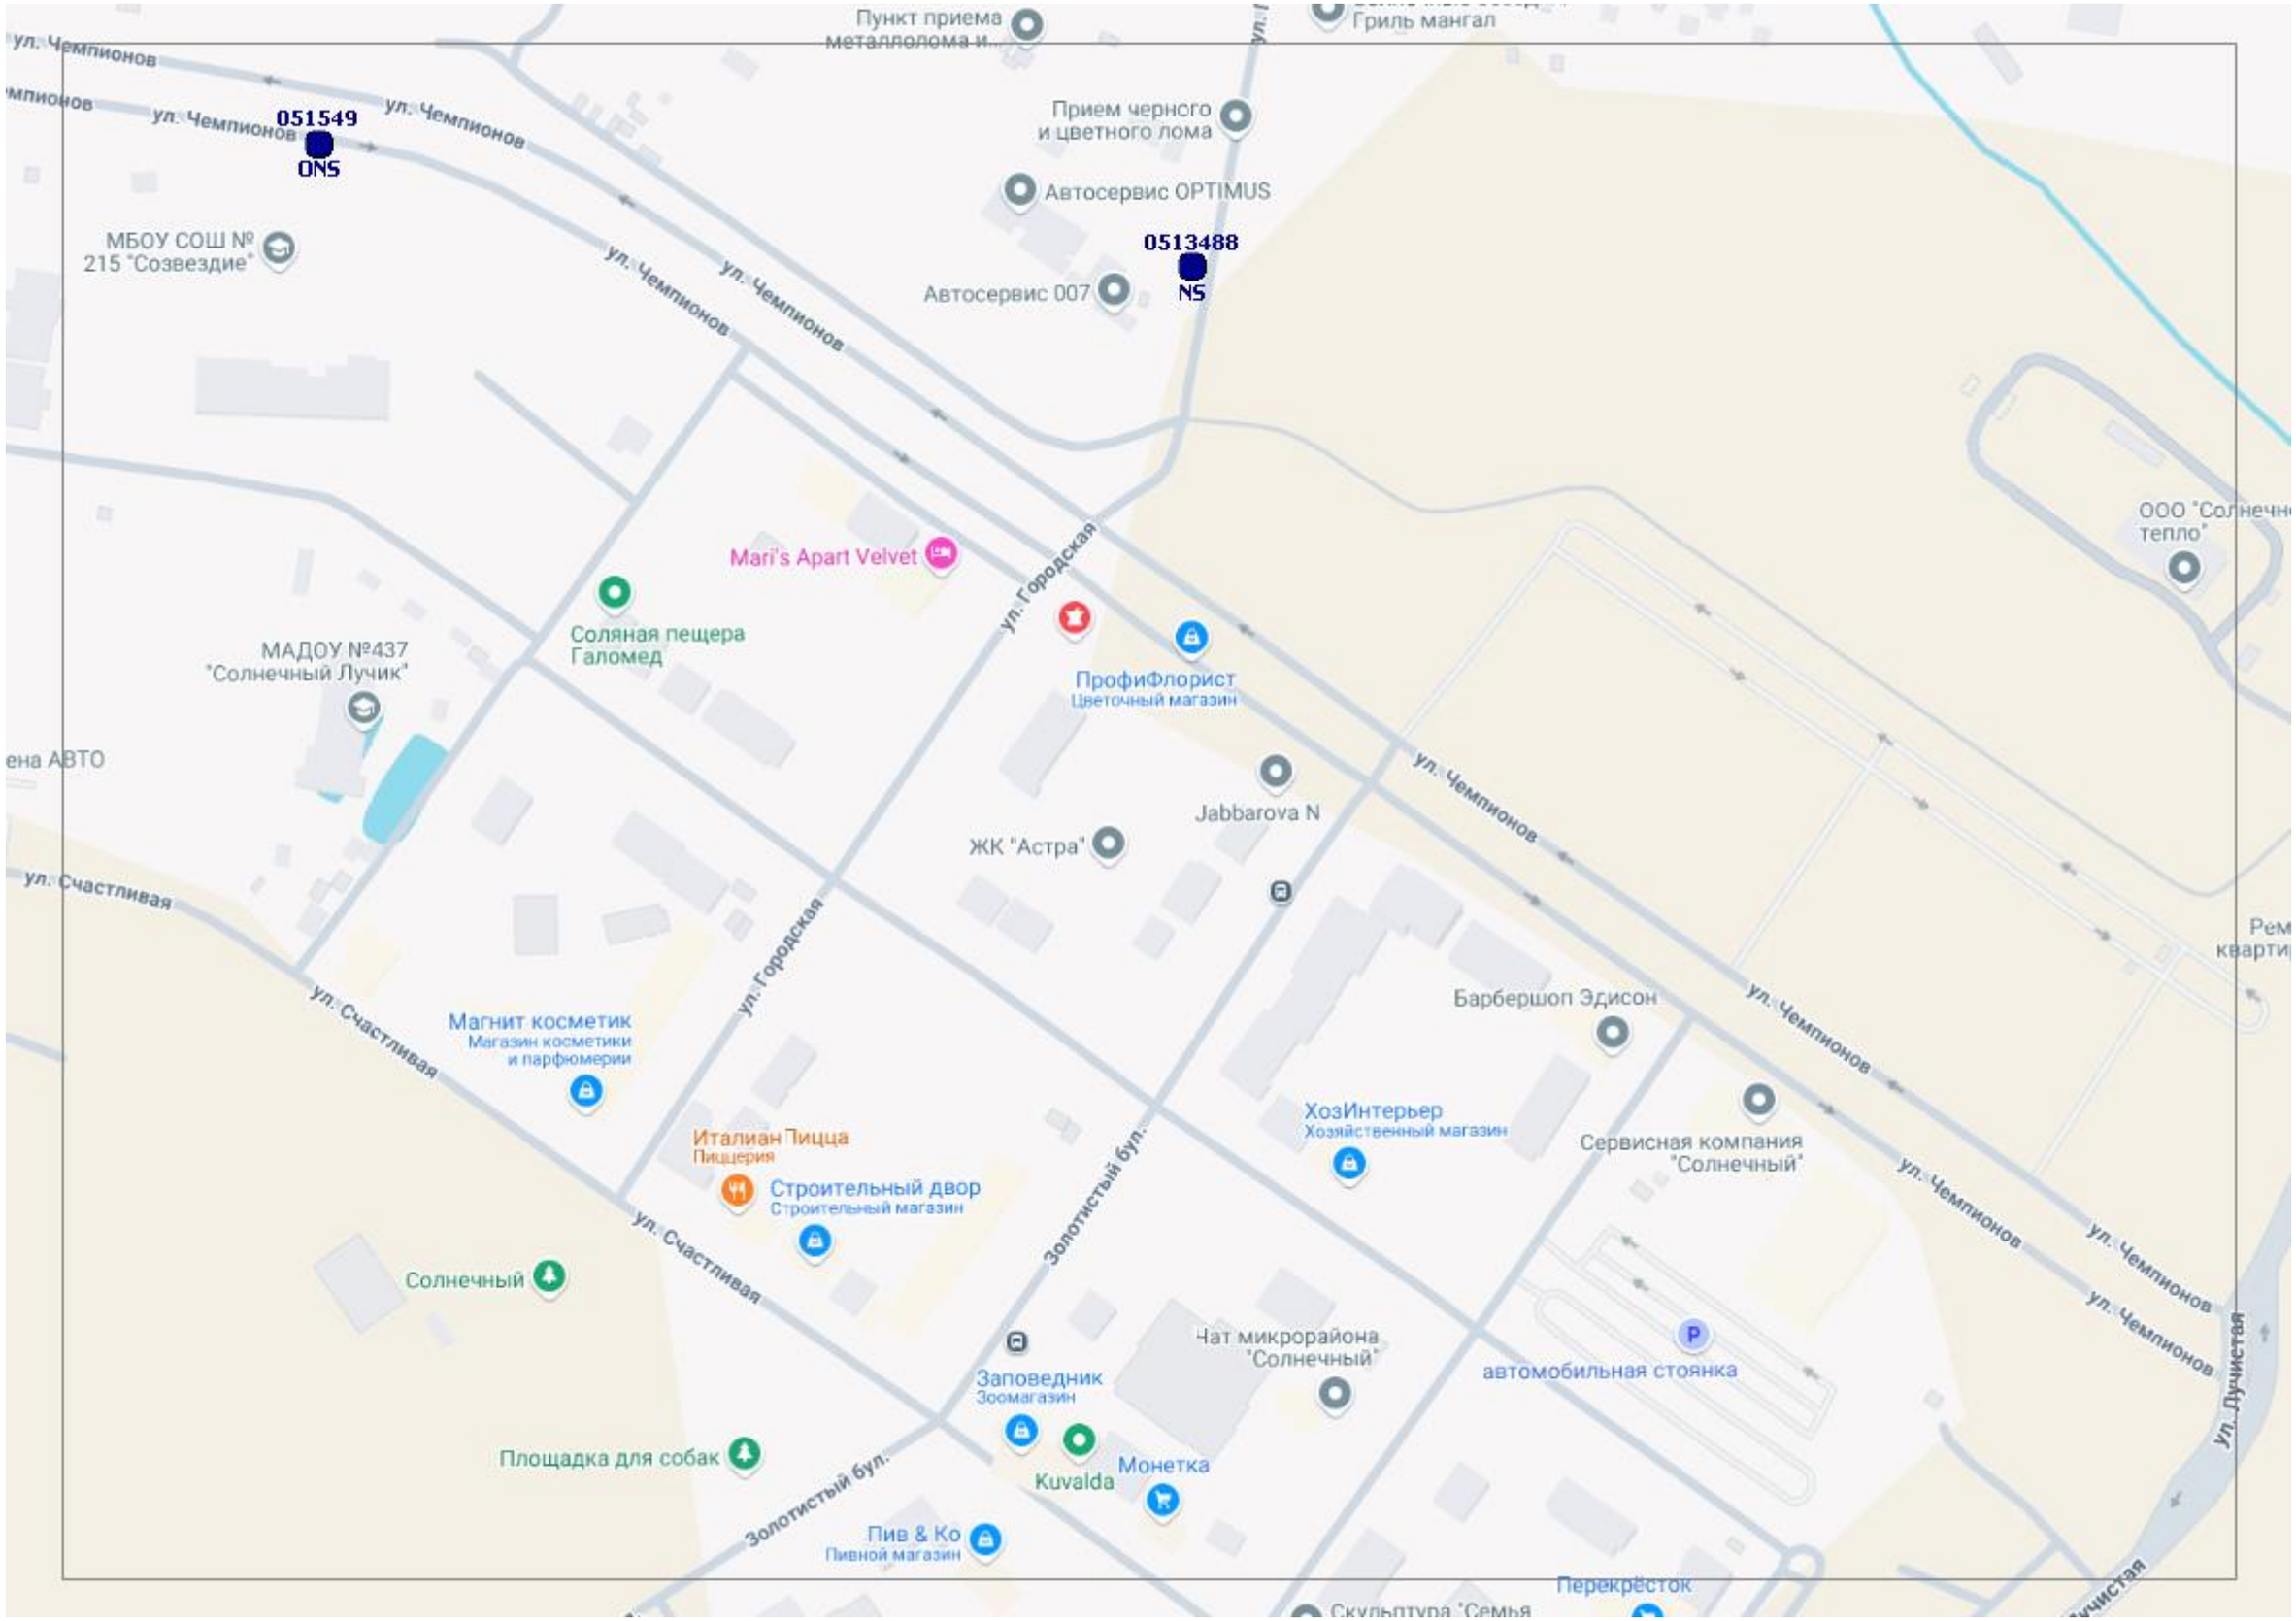
Пункт приема металлолома и...
Гриль мангал
ул. Чемпионов
051549
ONS
Прием черного и цветного лома
Автосервис OPTIMUS
0513488
NS
МБОУ СОШ № 215 "Созвездие"
Автосервис 007
ООО "Солнечное тепло"
Mari's Apart Velvet
ул. Городская
Соляная пещера Галомед
МАДОУ №437 "Солнечный Лучик"
ПрофиФлорист
Цветочный магазин
Jabbarova N
ЖК "Астра"
ул. Счастливая
Барбершоп Эдисон
Магнит косметик
Магазин косметики и парфюмерии
ХозИнтерьер
Хозяйственный магазин
Сервисная компания "Солнечный"
Итальян Тицца
Пиццерия
Строительный двор
Строительный магазин
Золотистый бул.
Солнечный
Чат микрорайона "Солнечный"
автомобильная стоянка
Заповедник
Зоомагазин
Площадка для собак
Kuvalda
Монетка
Пив & Ко
Пивной магазин
Перекрёсток
ул. Лучистая

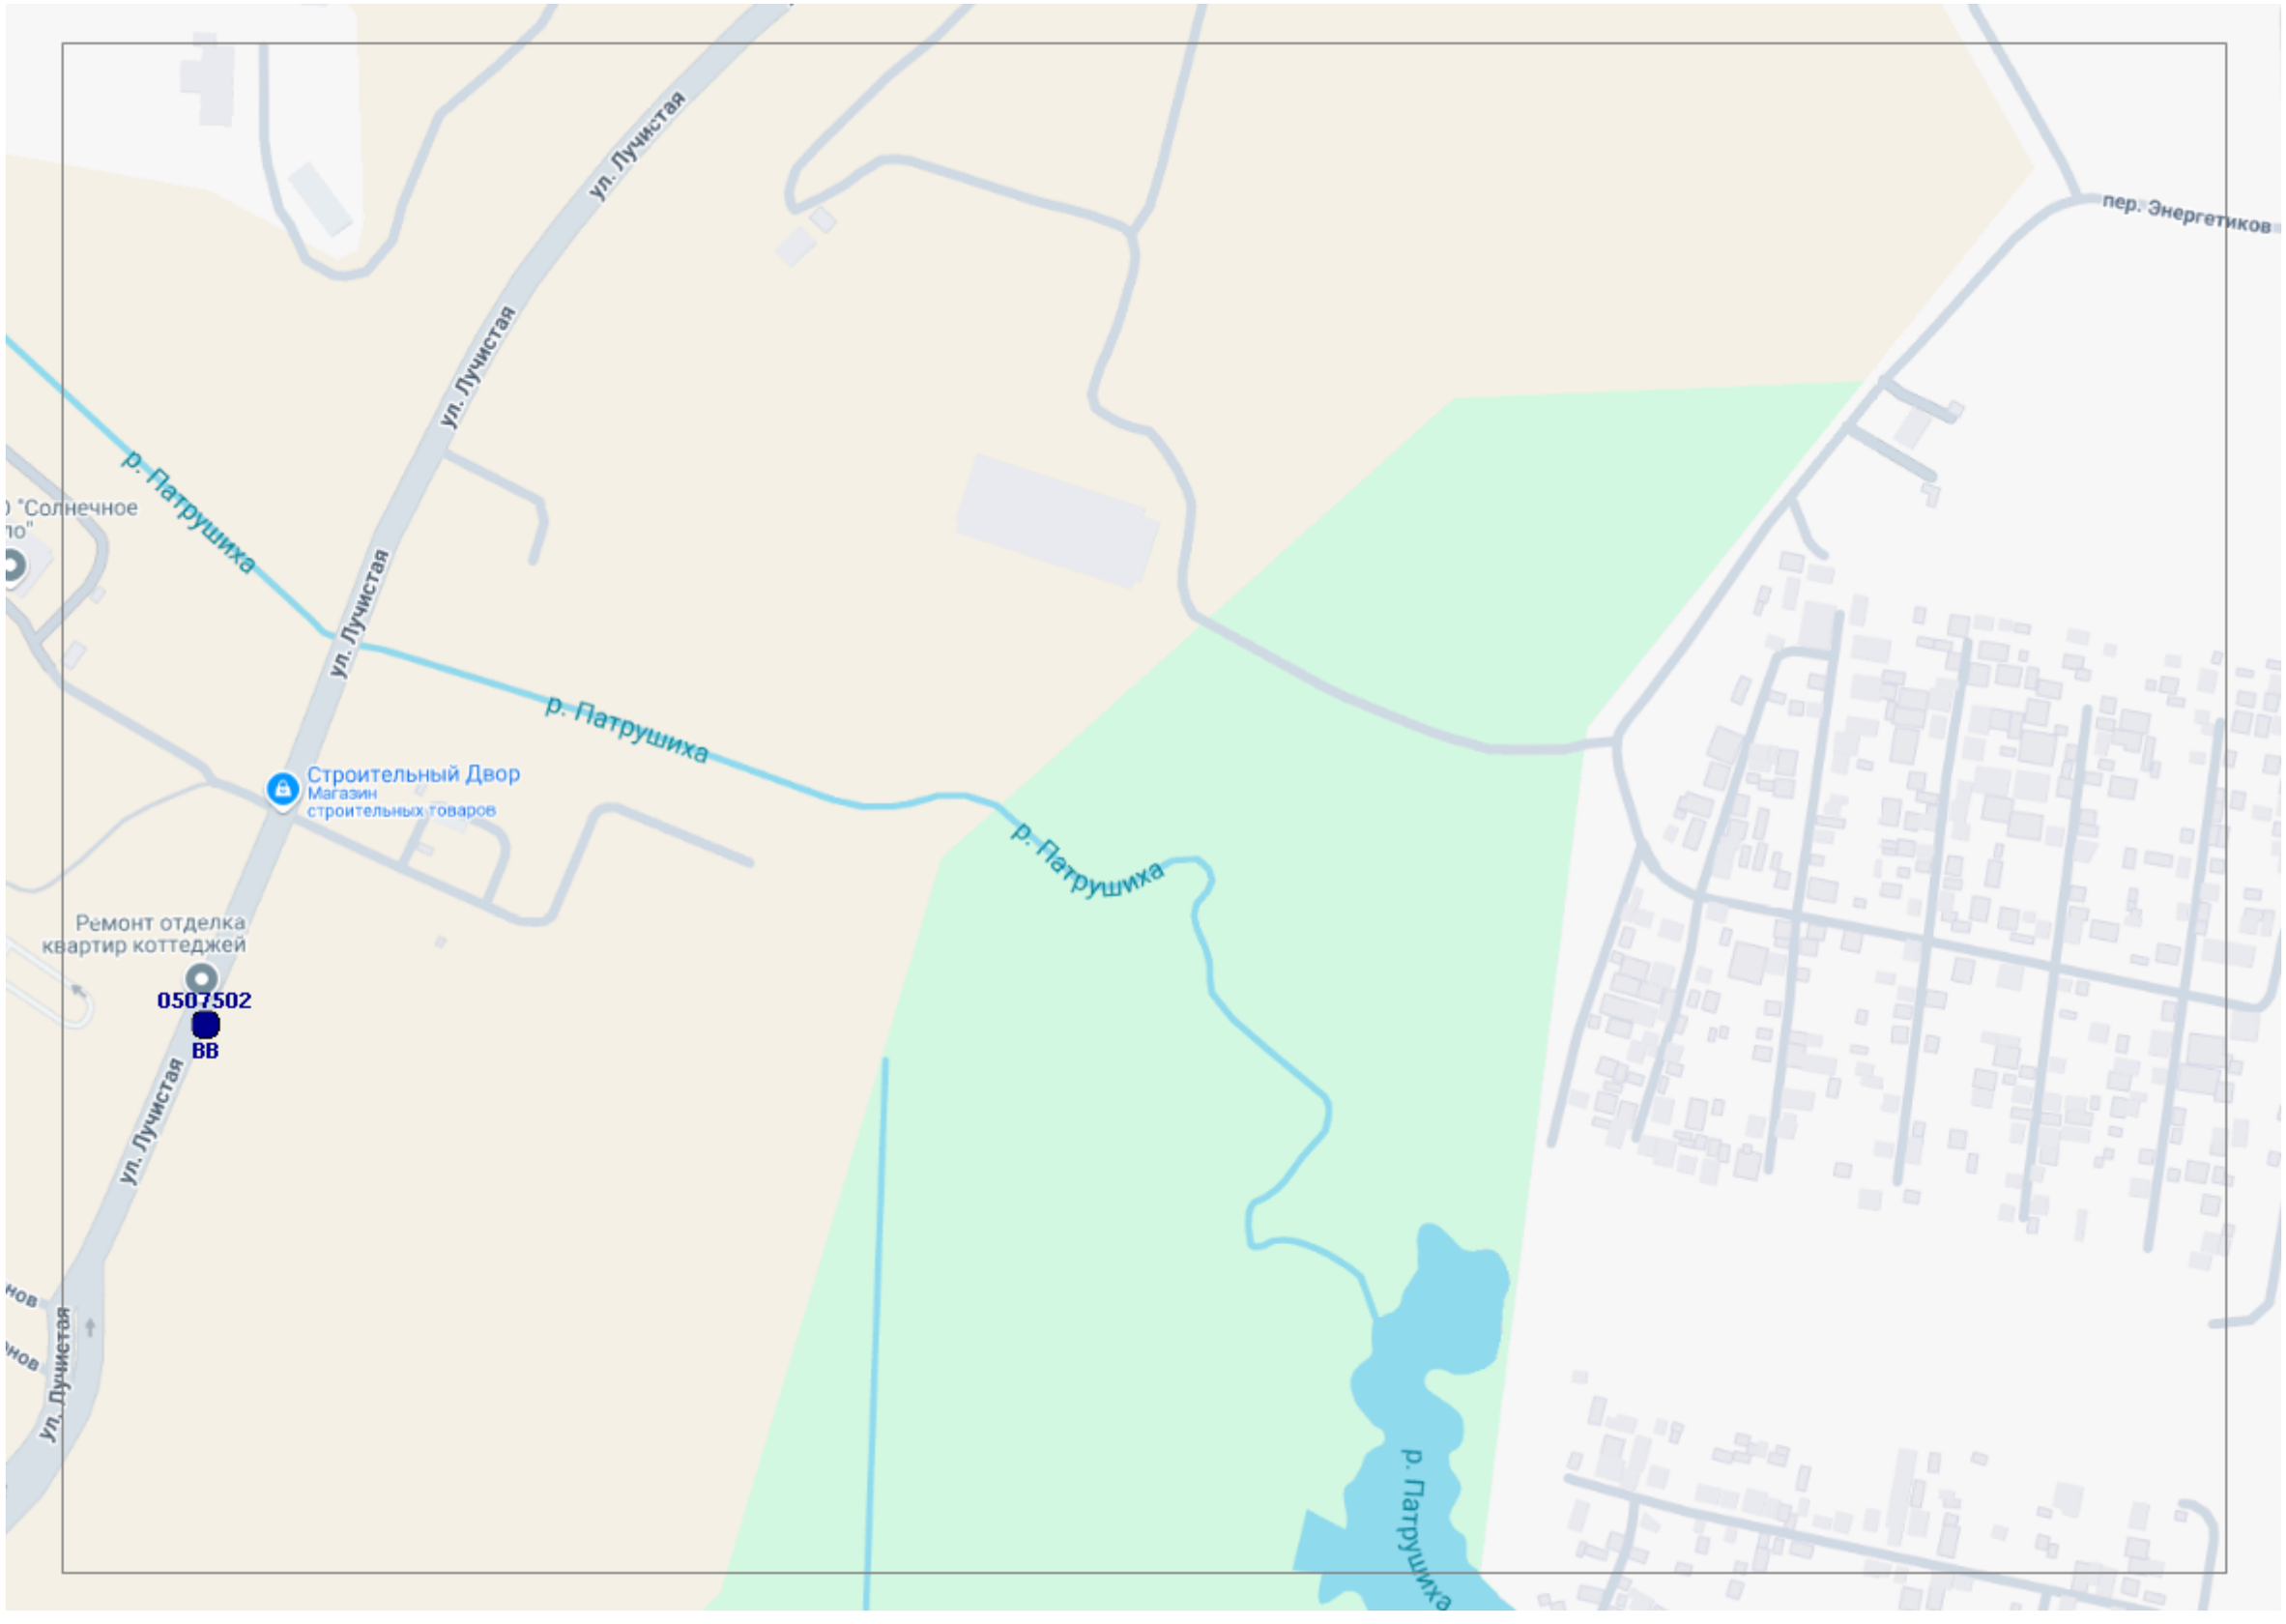
ул. Лучистая
ул. Лучистая
ул. Лучистая
пер. Энергетиков
р. Патрушиха
р. Патрушиха
р. Патрушиха
р. Патрушиха
р. Патрушиха
Строительный Двор
Магазин
строительных товаров
Ремонт отделка
квартир коттеджей
0507502
ВВ
ул. Лучистая
ул. Лучистая

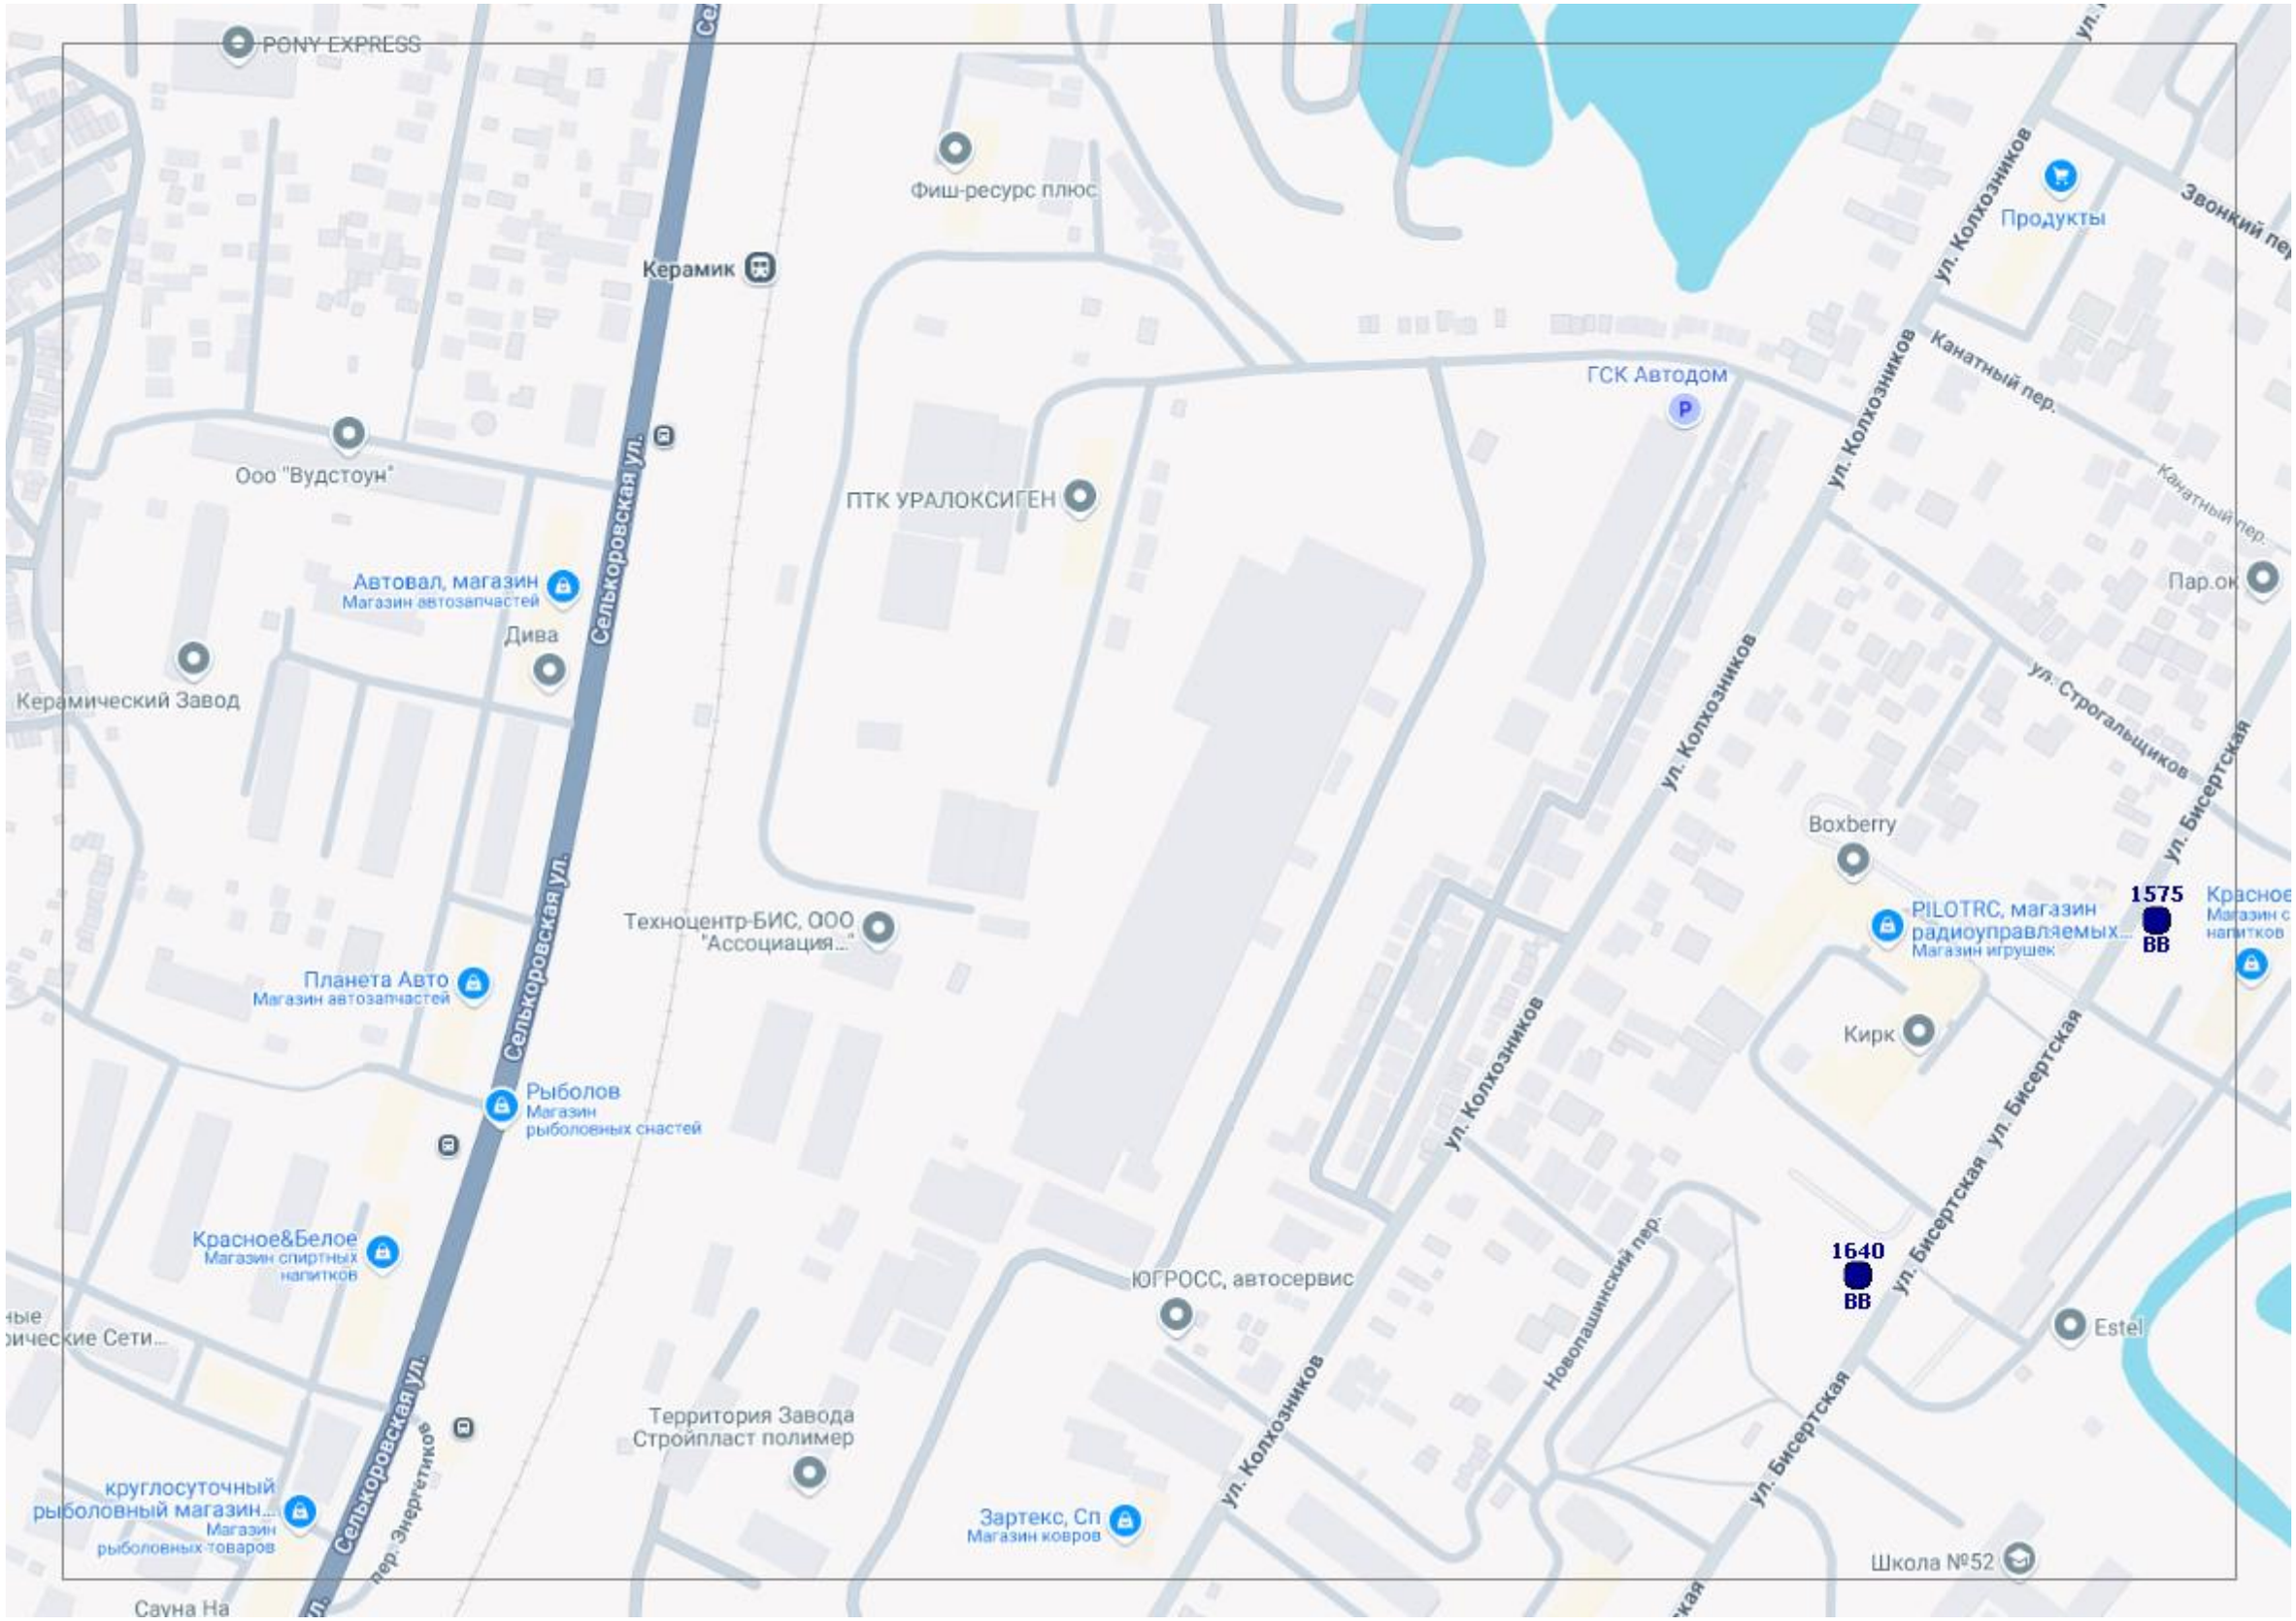
PONY EXPRESS
Фиш-ресурс плюс
Керамик
Ооо "Вудстоун"
Селькоровская ул.
ПТК УРАЛОКСИГЕН
ГСК Автодом
Продукты
ул. Колхозников
Звонкий пер.
Канатный пер.
Автовал, магазин
Магазин автозапчастей
Дива
Керамический Завод
Пар.ок
ул. Строгальщиков
ул. Бисертская
Boxberry
1575
ВВ
PILOTRC, магазин радиоуправляемых...
Магазин игрушек
Техноцентр-БИС, ООО "Ассоциация..."
Планета Авто
Магазин автозапчастей
Кирк
Рыболов
Магазин рыболовных снастей
Красное&Белое
Магазин спиртных напитков
1640
ВВ
ЮГРОСС, автосервис
Novopашинский пер.
Estel
Территория Завода Стройпласт полимер
пер. Энергетиков
круглосуточный рыболовный магазин...
Магазин рыболовных товаров
Зартекс, Сп
Магазин ковров
Школа №52
Сауна На

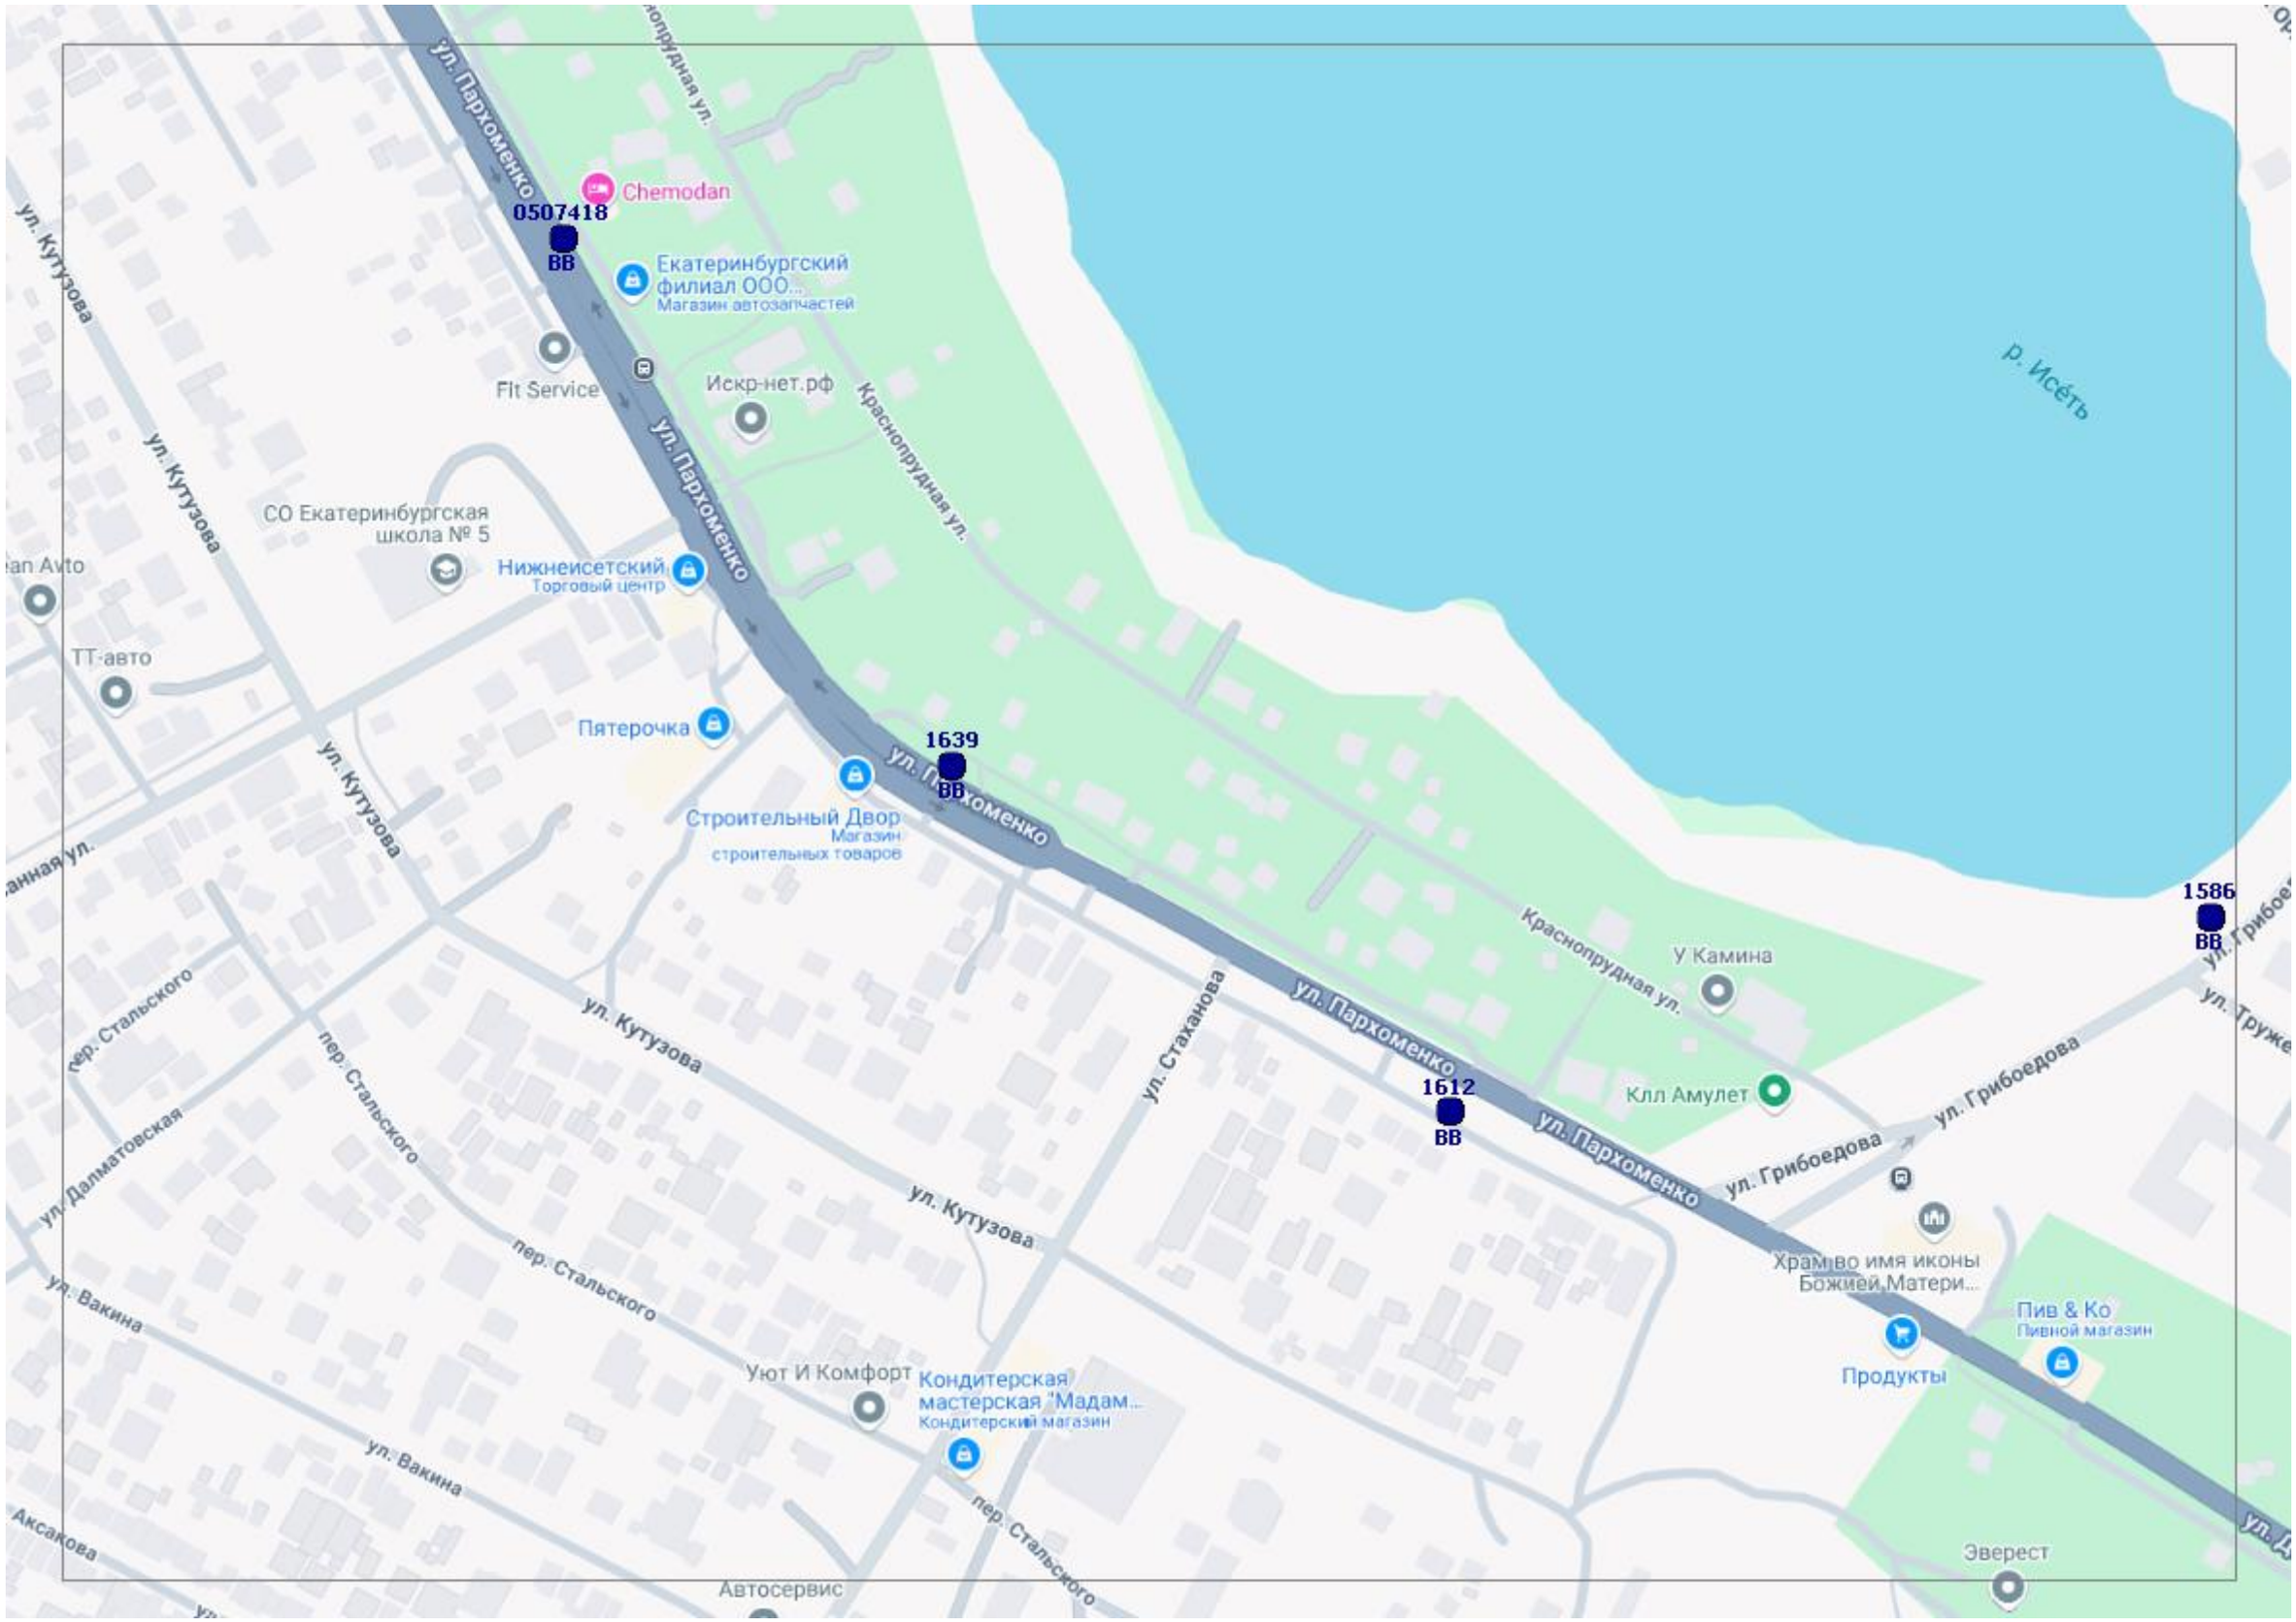
ул. Пархоменко
Краснопрудная ул.
р. Исеть
Chemodan
0507418
ВВ
Екатеринбургский филиал ООО...
Магазин автозапчастей
Fit Service
Искр-нет.рф
ул. Кутузова
СО Екатеринбургская школа № 5
Нижнеисетский
Торговый центр
ТТ-авто
Пятерочка
1639
ВВ
Строительный Двор
Магазин строительных товаров
1586
ВВ
У Камина
1612
ВВ
Клл Амулет
ул. Грибоедова
Храм во имя иконы Божией Матери...
Пив & Ко
Пивной магазин
Продукты
Эверест
ул. Стаханова
пер. Стальского
ул. Вакина
ул. Далматовская
Уют И Комфорт
Кондитерская мастерская "Мадам...
Кондитерский магазин
Автосервис
Аксакова

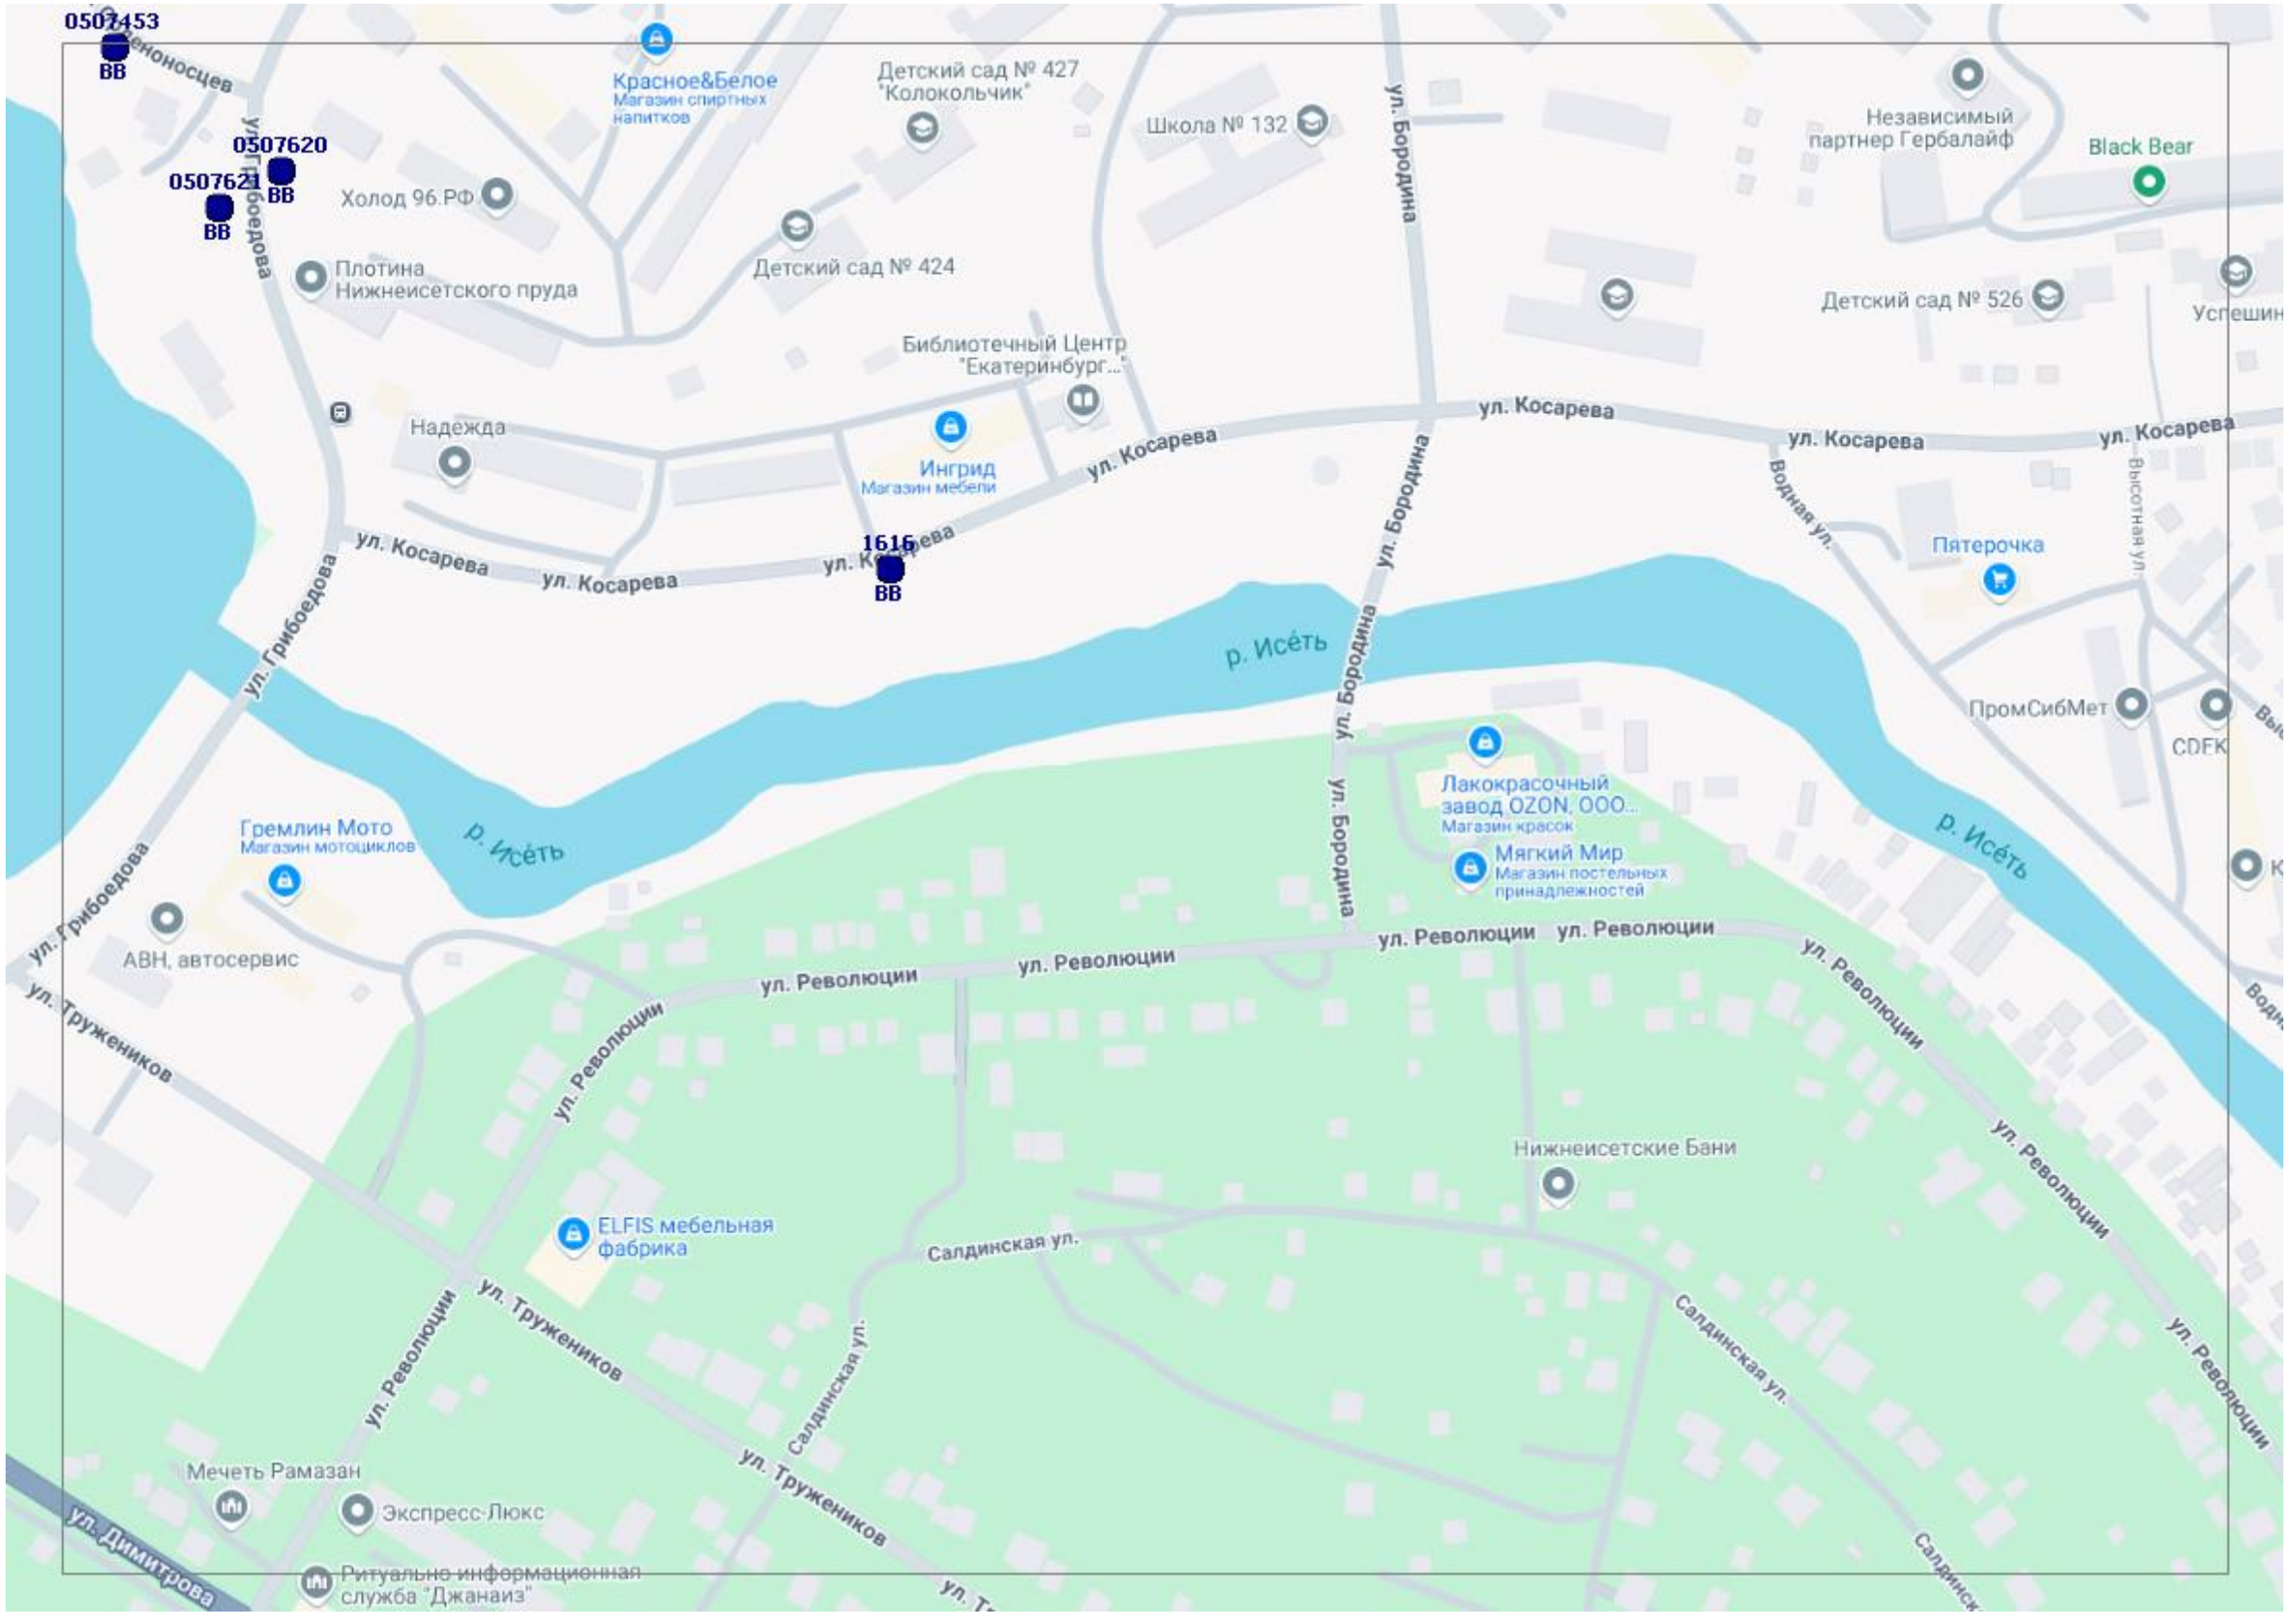
0507453
ВВ
0507620
ВВ
0507621
ВВ
1616
ВВ
Красное&Белое
Магазин спиртных напитков
Детский сад № 427 "Колокольчик"
Школа № 132
Независимый партнер Гербалайф
Black Bear
Холод 96.РФ
Плотина Нижнеисетского пруда
Детский сад № 424
Детский сад № 526
Библиотечный Центр "Екатеринбург..."
Надежда
Ингрид
Магазин мебели
Пятерочка
ПромСибМет
CDEK
Лакокрасочный завод OZON, ООО...
Магазин красок
Мягкий Мир
Магазин постельных принадлежностей
Гремлин Мото
Магазин мотоциклов
АВН, автосервис
ELFIS мебельная фабрика
Нижнеисетские Бани
Мечеть Рамазан
Экспресс-Люкс
Ритуально-информационная служба "Джанаиз"
р. Исе́ть
ул. Грибоедова
ул. Бородина
ул. Косарева
ул. Революции
ул. Труженников
Водная ул.
Высотная ул.
Салдинская ул.
ул. Димитрова

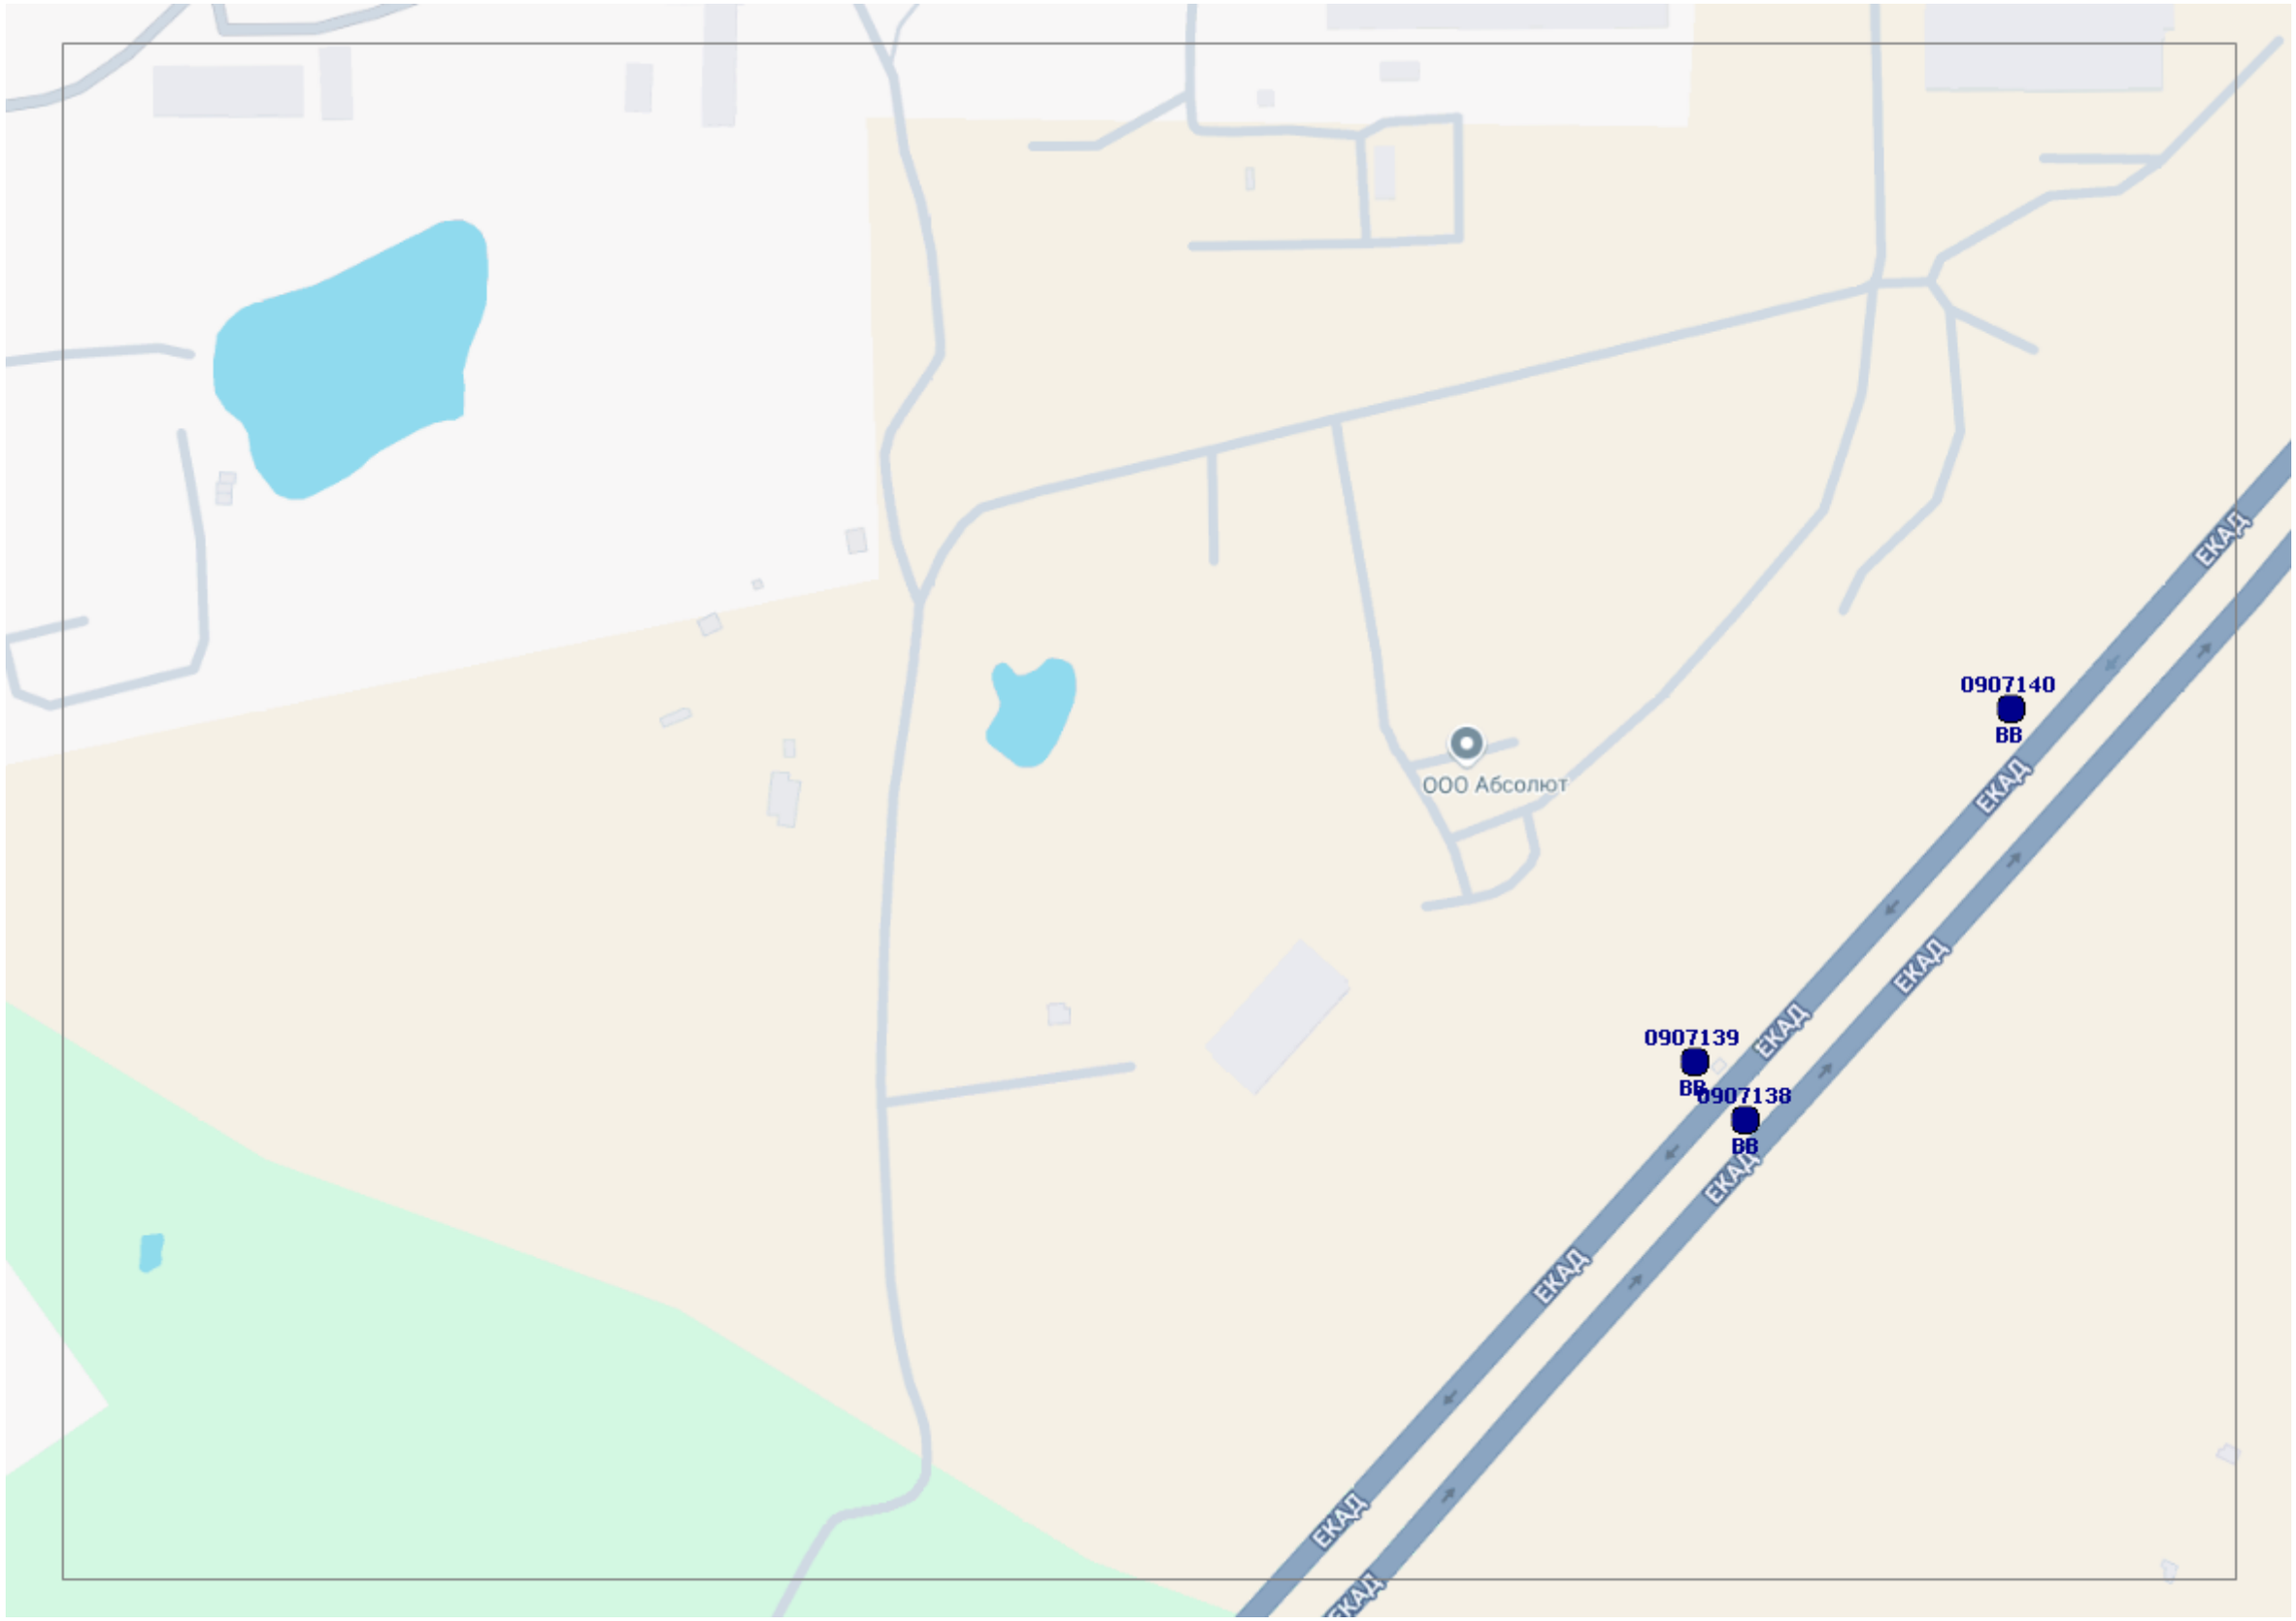
ООО Абсолют
0907140
ВВ
0907139
ВВ
0907138
ВВ
ЕКАД
ЕКАД
ЕКАД
ЕКАД
ЕКАД
ЕКАД

ЕКАД
ЕКАД
ЕКАД
ЕКАД
ЕКАД
SneakerBOX. Дисконт
Магазин спортивной
SuperStep
Обувной магазин
Lacoste
Магазин одежды
0513352
0513353
0513354
N5
N5
Парковка у Brands

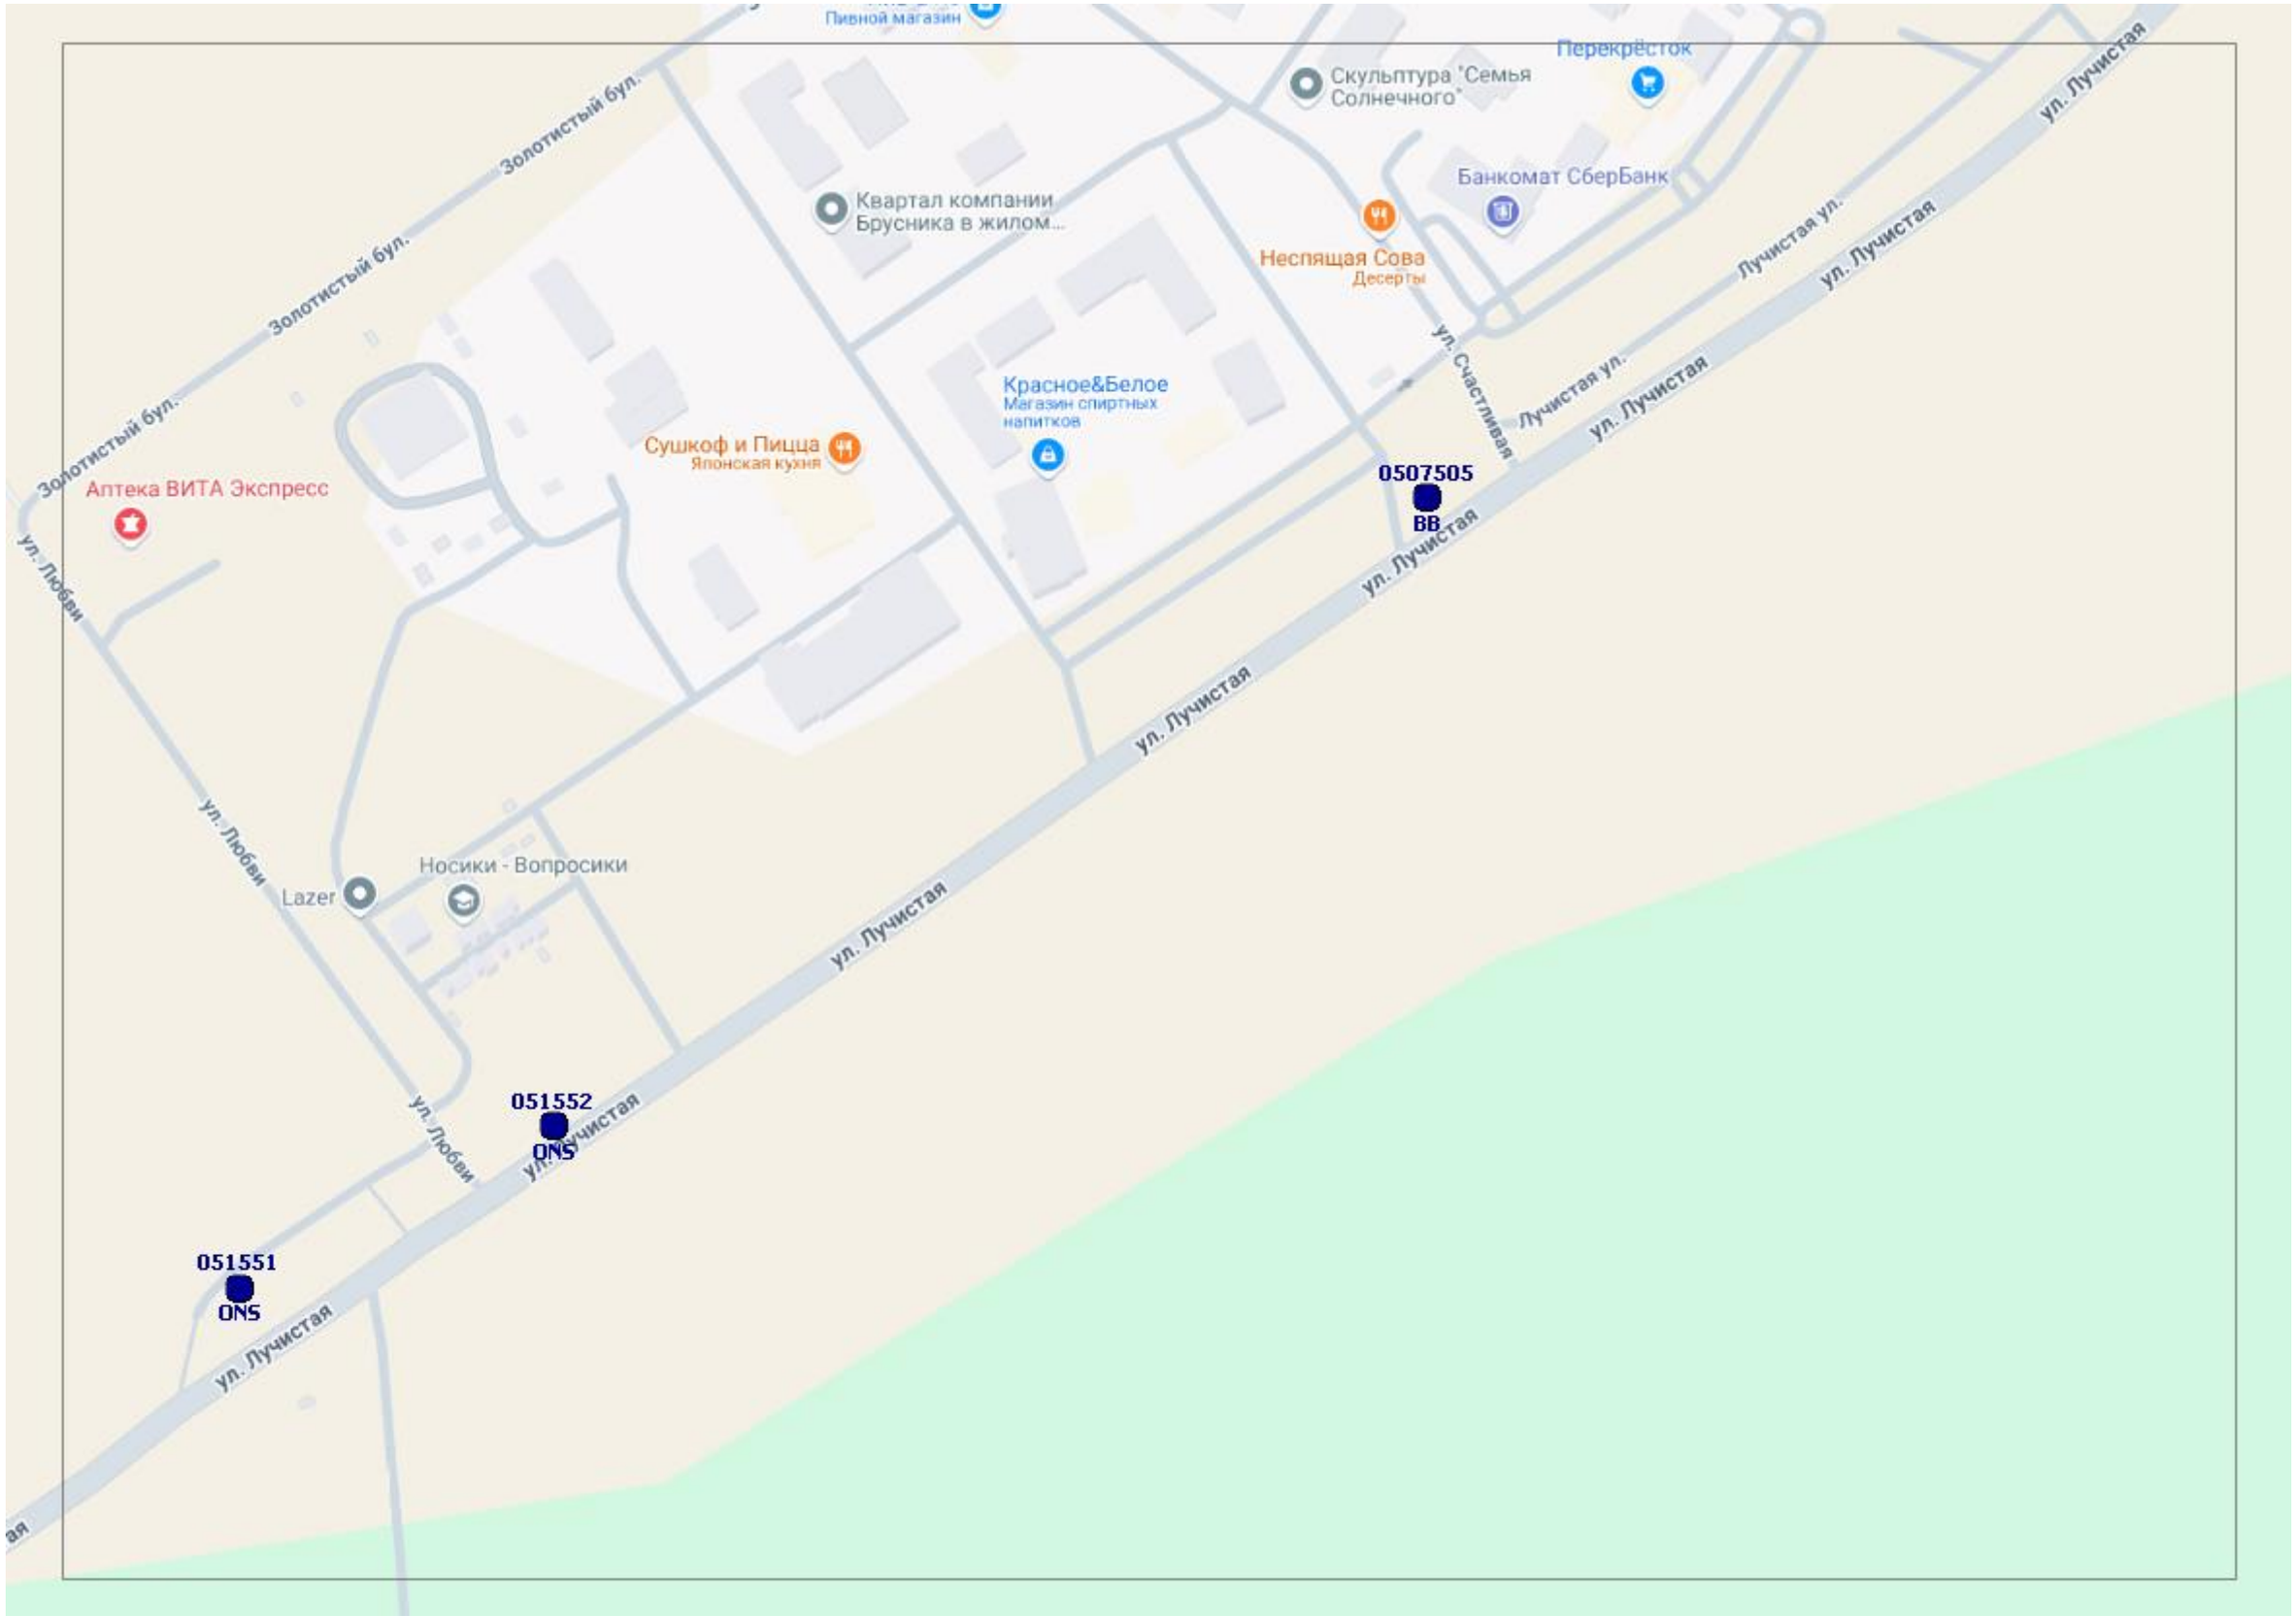
Пивной магазин
Перекрёсток
Скульптура "Семья Солнечного"
Банкомат СберБанк
Квартал компании Брусника в жилом...
Неспящая Сова
Десерты
Красное&Белое
Магазин спиртных напитков
Сушкоф и Пицца
Японская кухня
Аптека ВИТА Экспресс
Золотистый бул.
Золотистый бул.
Золотистый бул.
Лучистая ул.
ул. Лучистая
ул. Счастливая
Лучистая ул.
ул. Лучистая
ул. Лучистая
ул. Лучистая
ул. Любви
ул. Любви
Носики - Вопросики
Lazer
0507505
BB
051552
ONS
051551
ONS

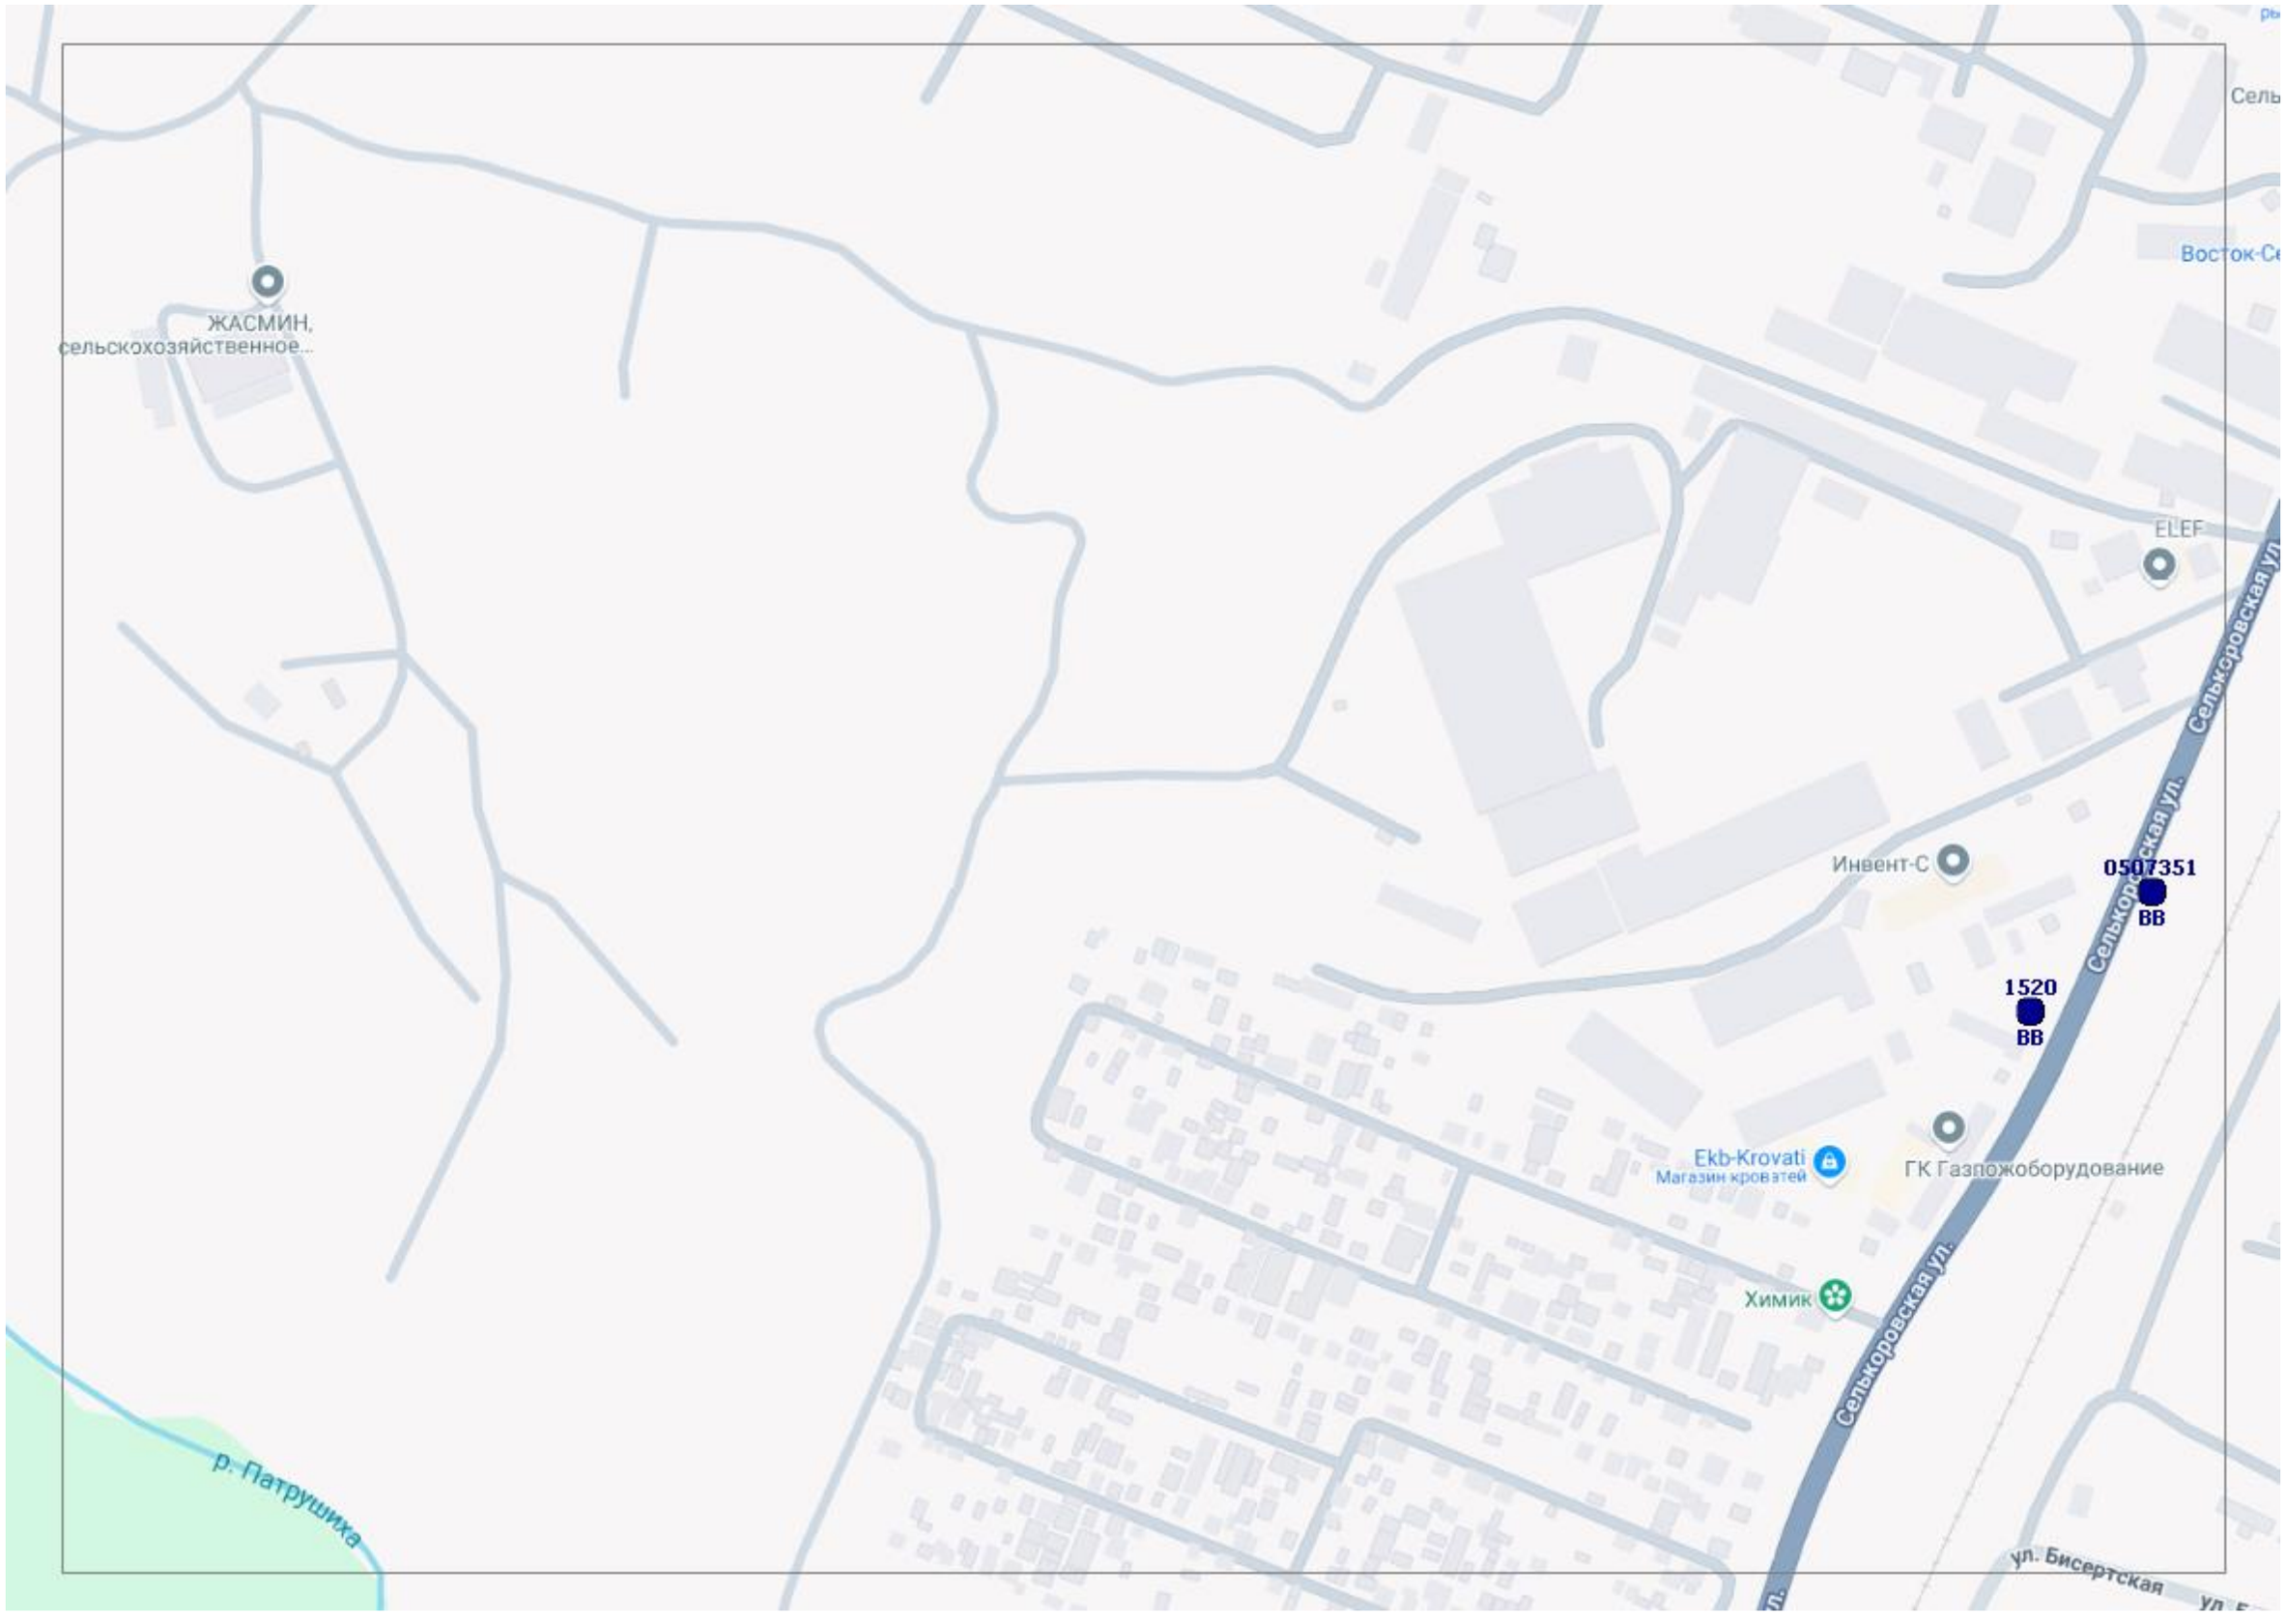
ЖАСМИН,
сельскохозяйственное...
ELEF
Инвент-С
0507351
ВВ
1520
ВВ
Ekb-Krovati
Магазин кроватей
ГК Газпожоборудование
Химик
Селькоровская ул.
р. Патрушиха
ул. Бисертская

ЕКАД
ЕКАД
ЕКАД
ЕКАД
ЕКАД
ЕКАД
ЕКАД
ЕКАД
0509150
SS
0509149
SS
Макс-Авто
Мебель 365
Магазин
офисной мебели

аэропорта "Кольцово"
1084
ВВ
Арамильский Тракт
1083
ВВ
Арамильский Тракт
1082
ВВ
Арамильский Тракт
Арамильский Тракт
Арамильский Тракт

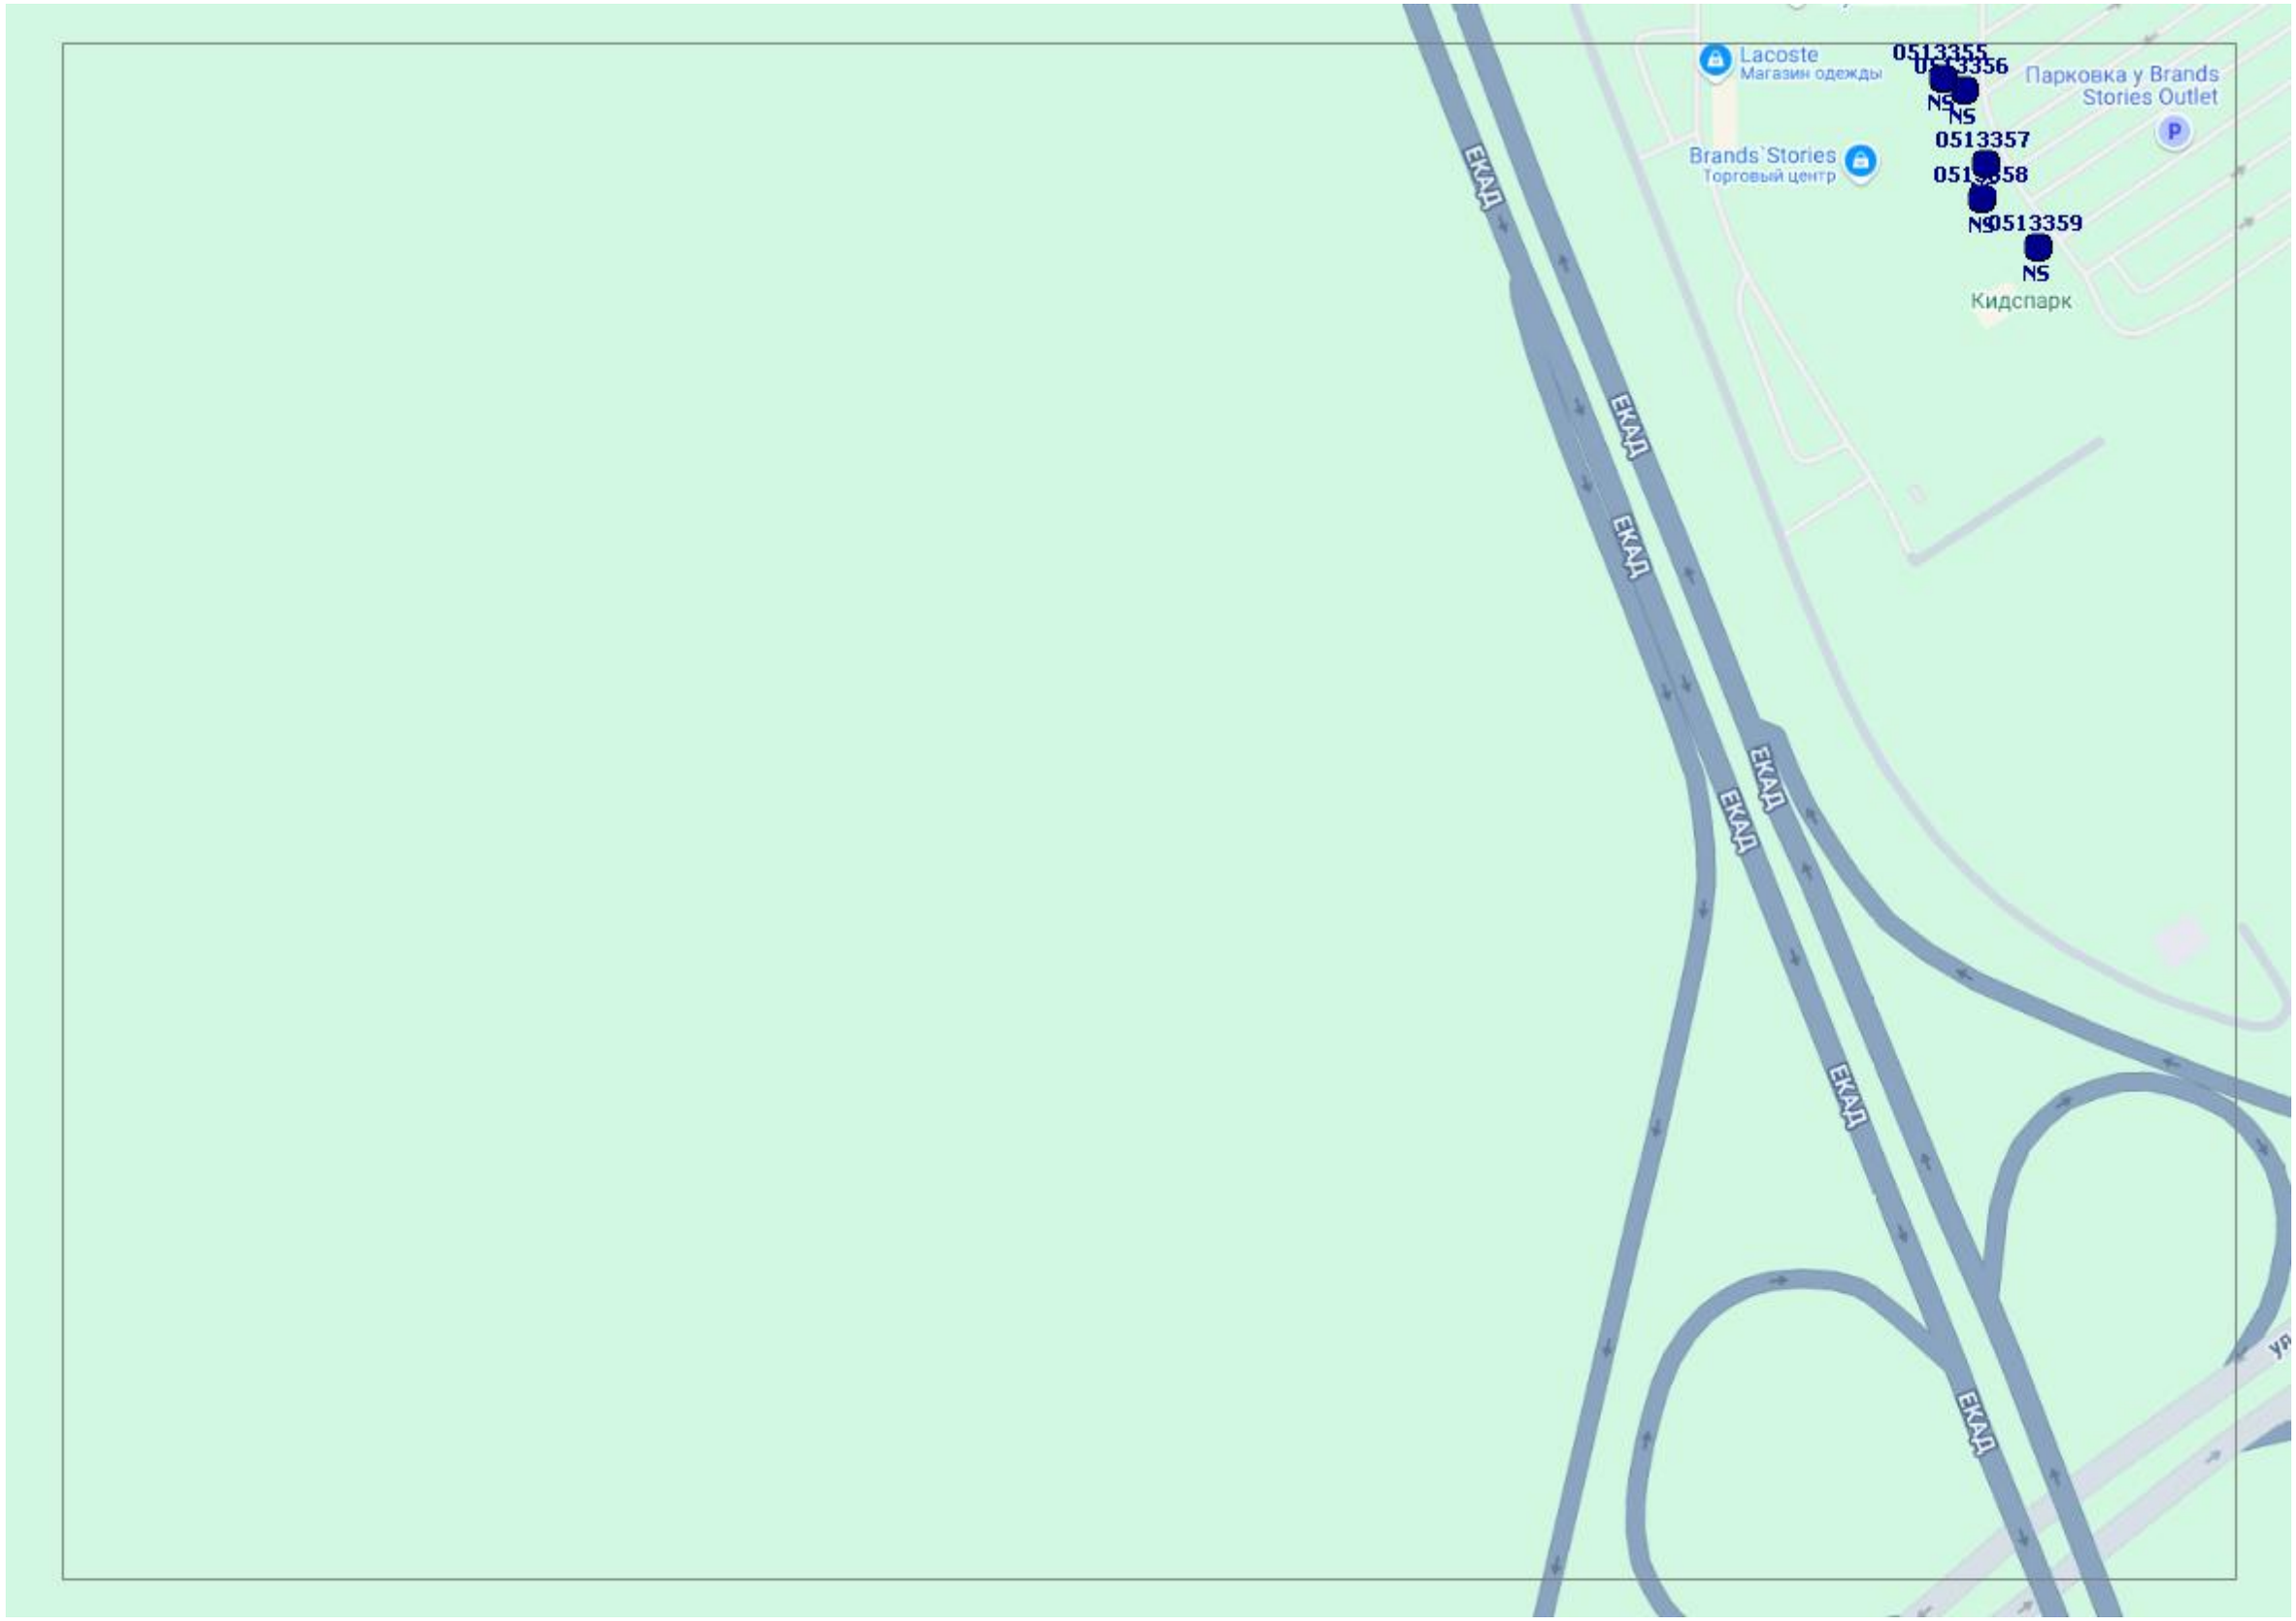
Lacoste
Магазин одежды
Brands`Stories
Торговый центр
Парковка у Brands Stories Outlet
Кидспарк
0513355
0513356
0513357
0513358
0513359
NS
ЕКАД

Мост р. Исеть
р. Исеть
ЕКАД
090705
ВВ
0507659
ВВ
Mercedes-Benz
Продажа автомобилей
0513277
N5
ПЭК
JCB Техно-Торговый центр | Стройкомплект
Продажа автомобилей
0509148
S5

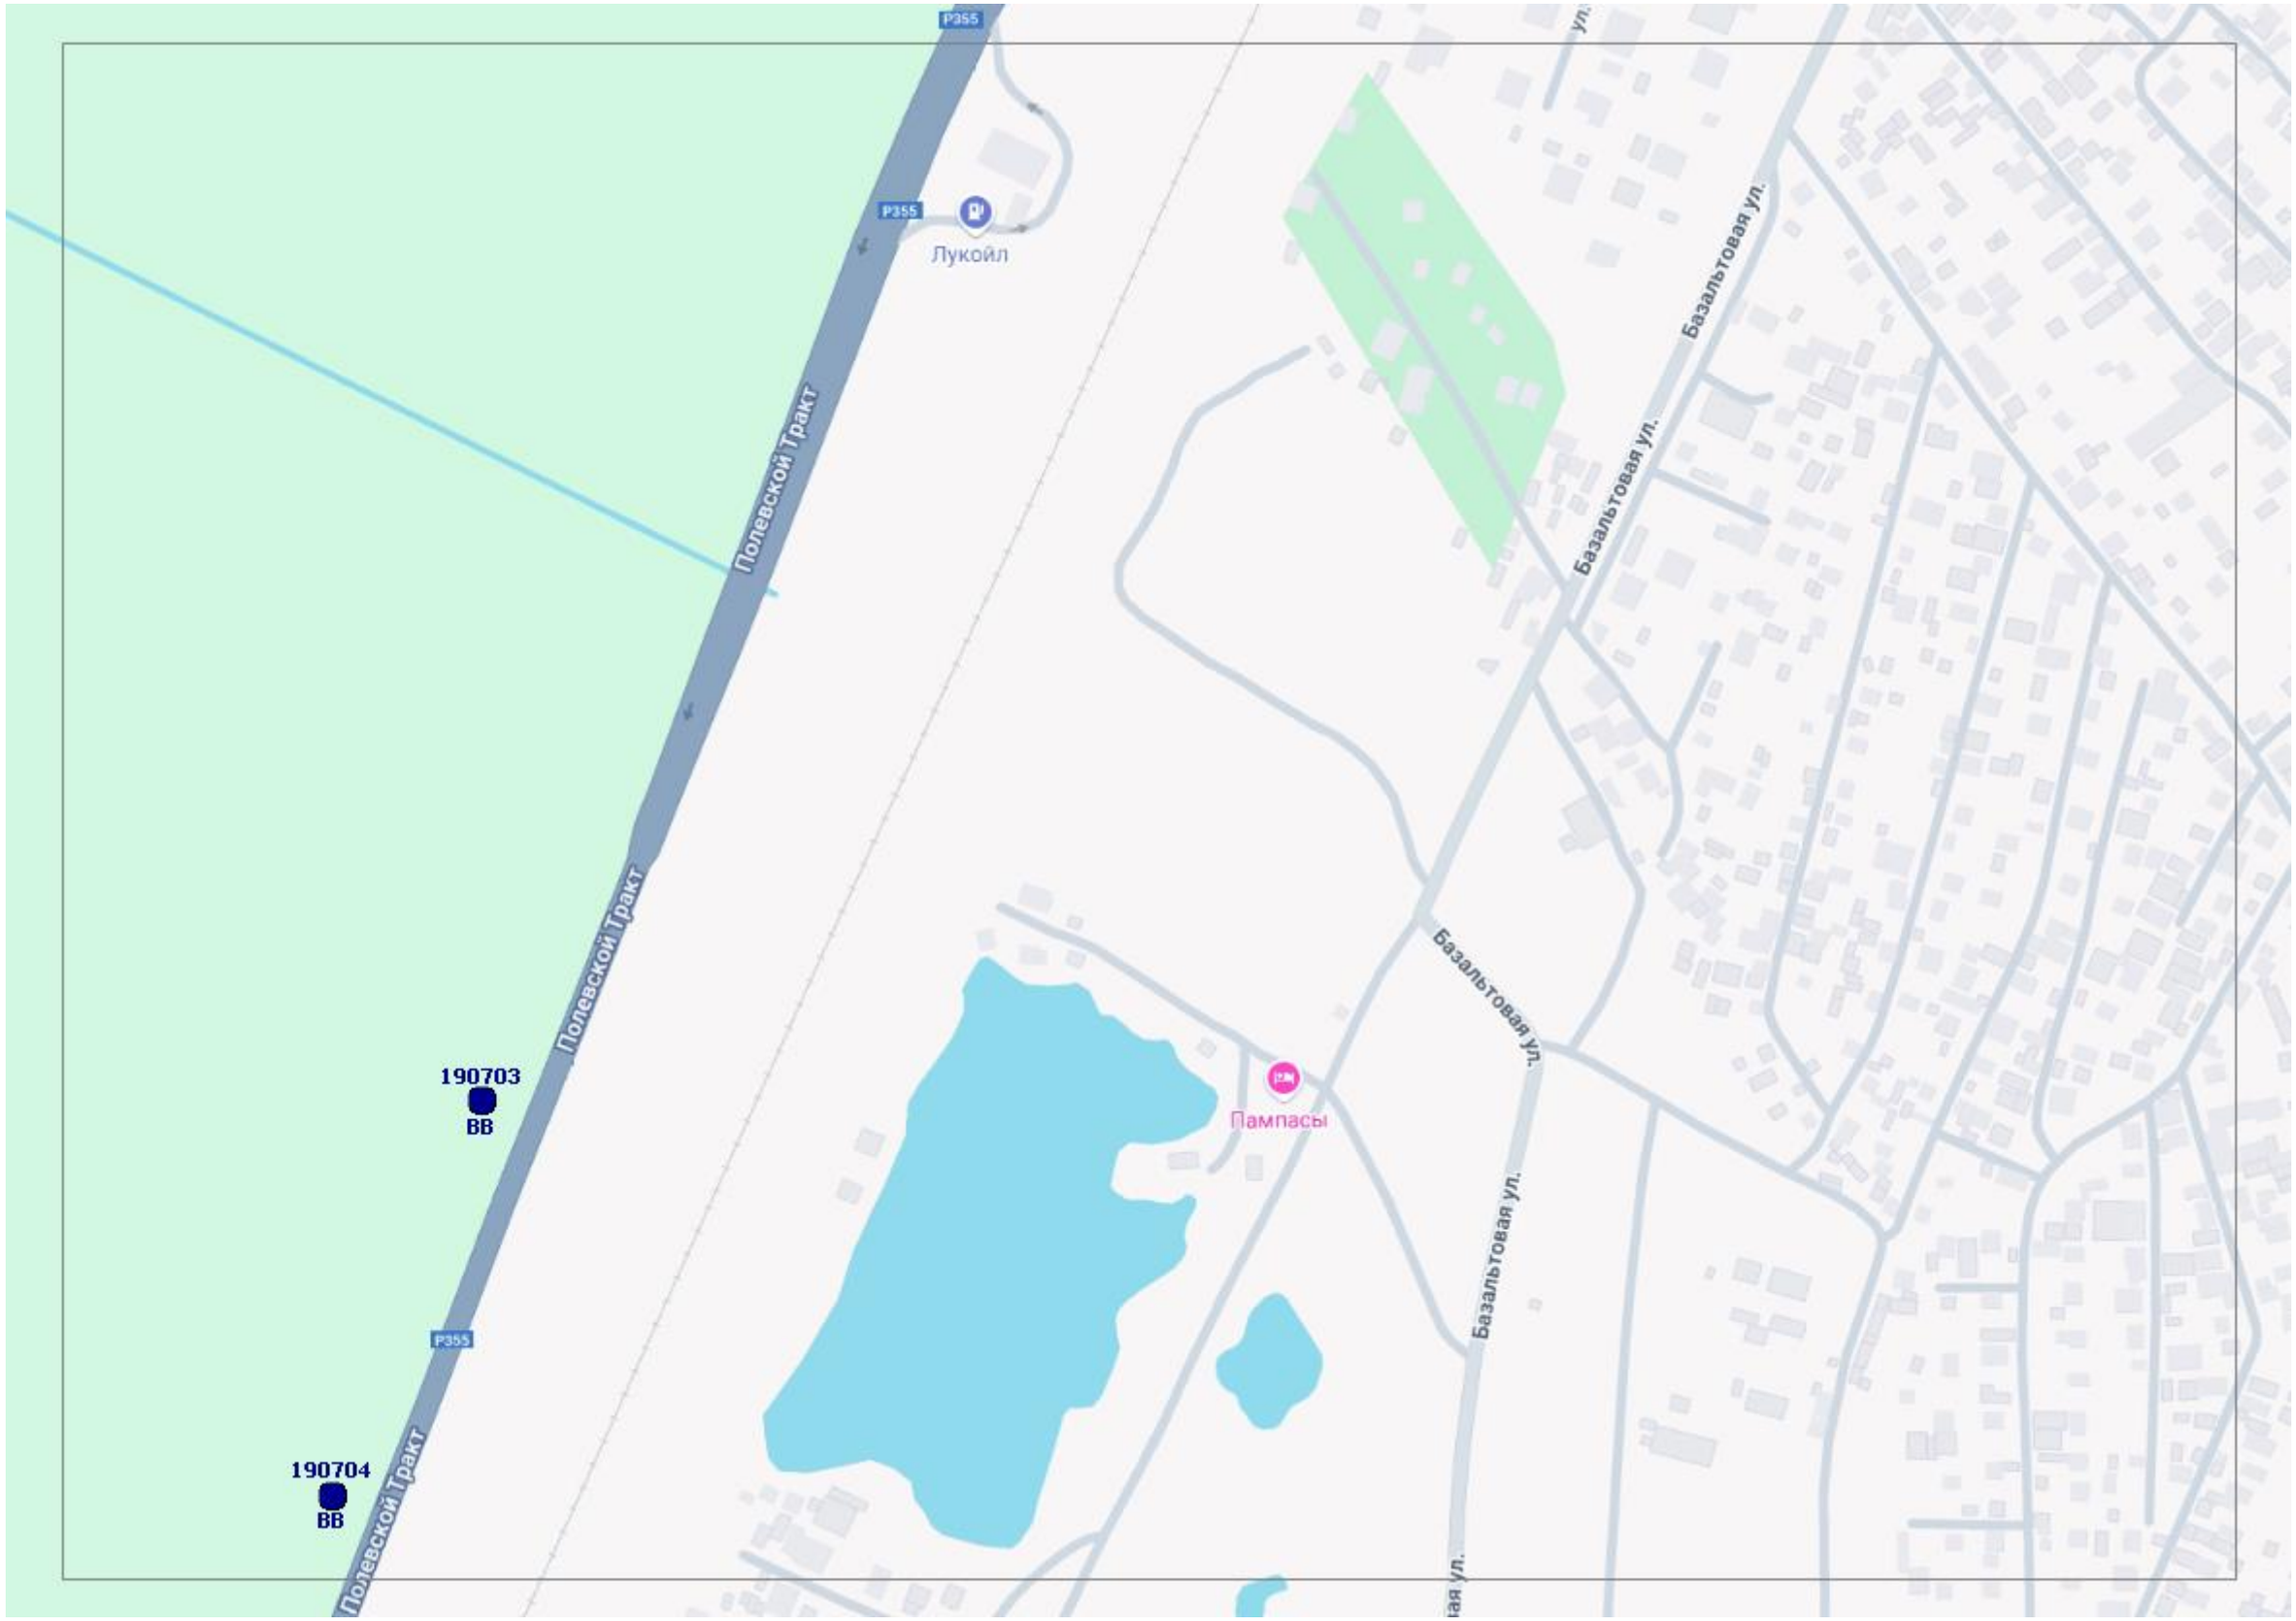
Р355
Р355
Лукойл
Полевской Тракт
Базальтовая ул.
Базальтовая ул.
Базальтовая ул.
Базальтовая ул.
Пампасы
190703
ВВ
Р355
190704
ВВ
Полевской Тракт
Полевской Тракт

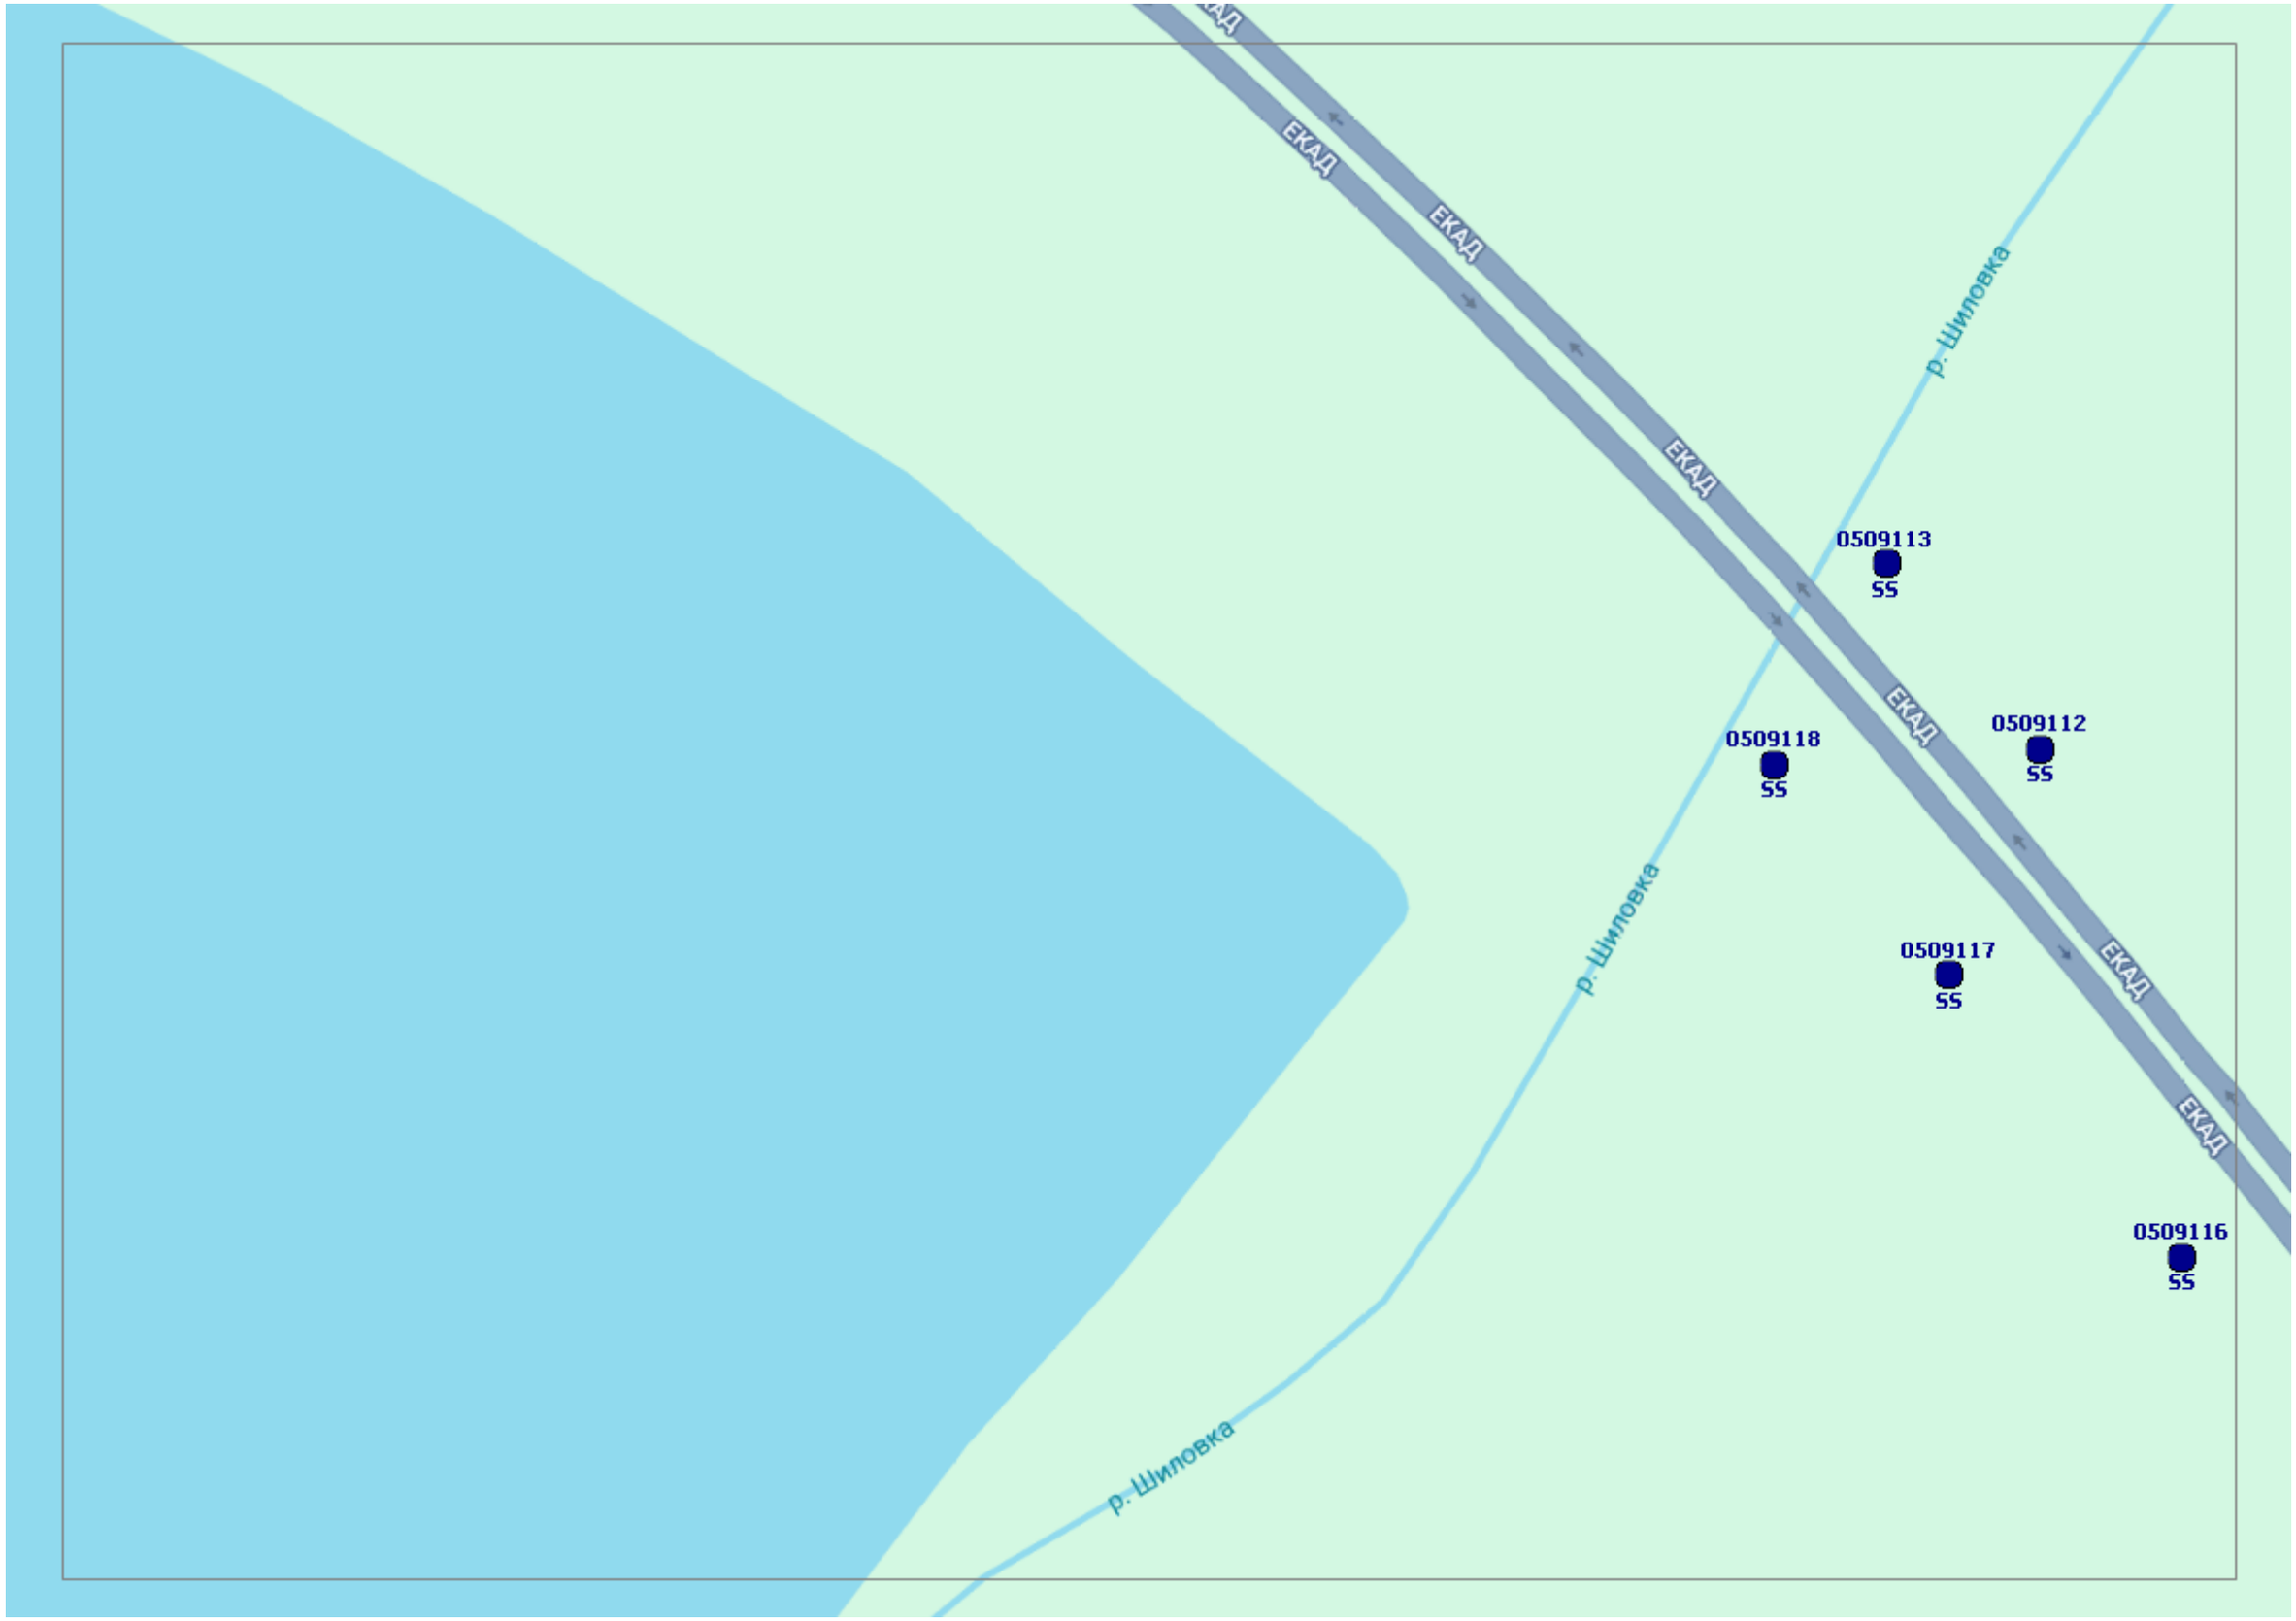
ЕКАД
ЕКАД
ЕКАД
ЕКАД
ЕКАД
ЕКАД
р. Шиловка
р. Шиловка
р. Шиловка
0509113
SS
0509118
SS
0509112
SS
0509117
SS
0509116
SS

0509111
SS
0509110
SS
0509115
SS
ЕКАД
ЕКАД
ЕКАД
Перспективная ул.
Перспективная ул.
Перспективная ул.
Ооо "Комплектант"
Магазин сантехники

190705
ВВ
Сварожич
Базальтовая ул.
Базальтовая ул.
Apartment on
Bazaltovaya 119
Базальтовая ул.
ул. Скальная
столярная мастерская
"Драккар"
Country house
on Bazal'tovaya
Базальтовая ул.
ул. Скальная

ЕКАД
Челябинский тракт
Челябинский тракт
0507235
ВВ
0507236
ВВ
Челябинский тракт
0507238
ВВ
0507237
ВВ
КС Дружба
Челябинский тракт

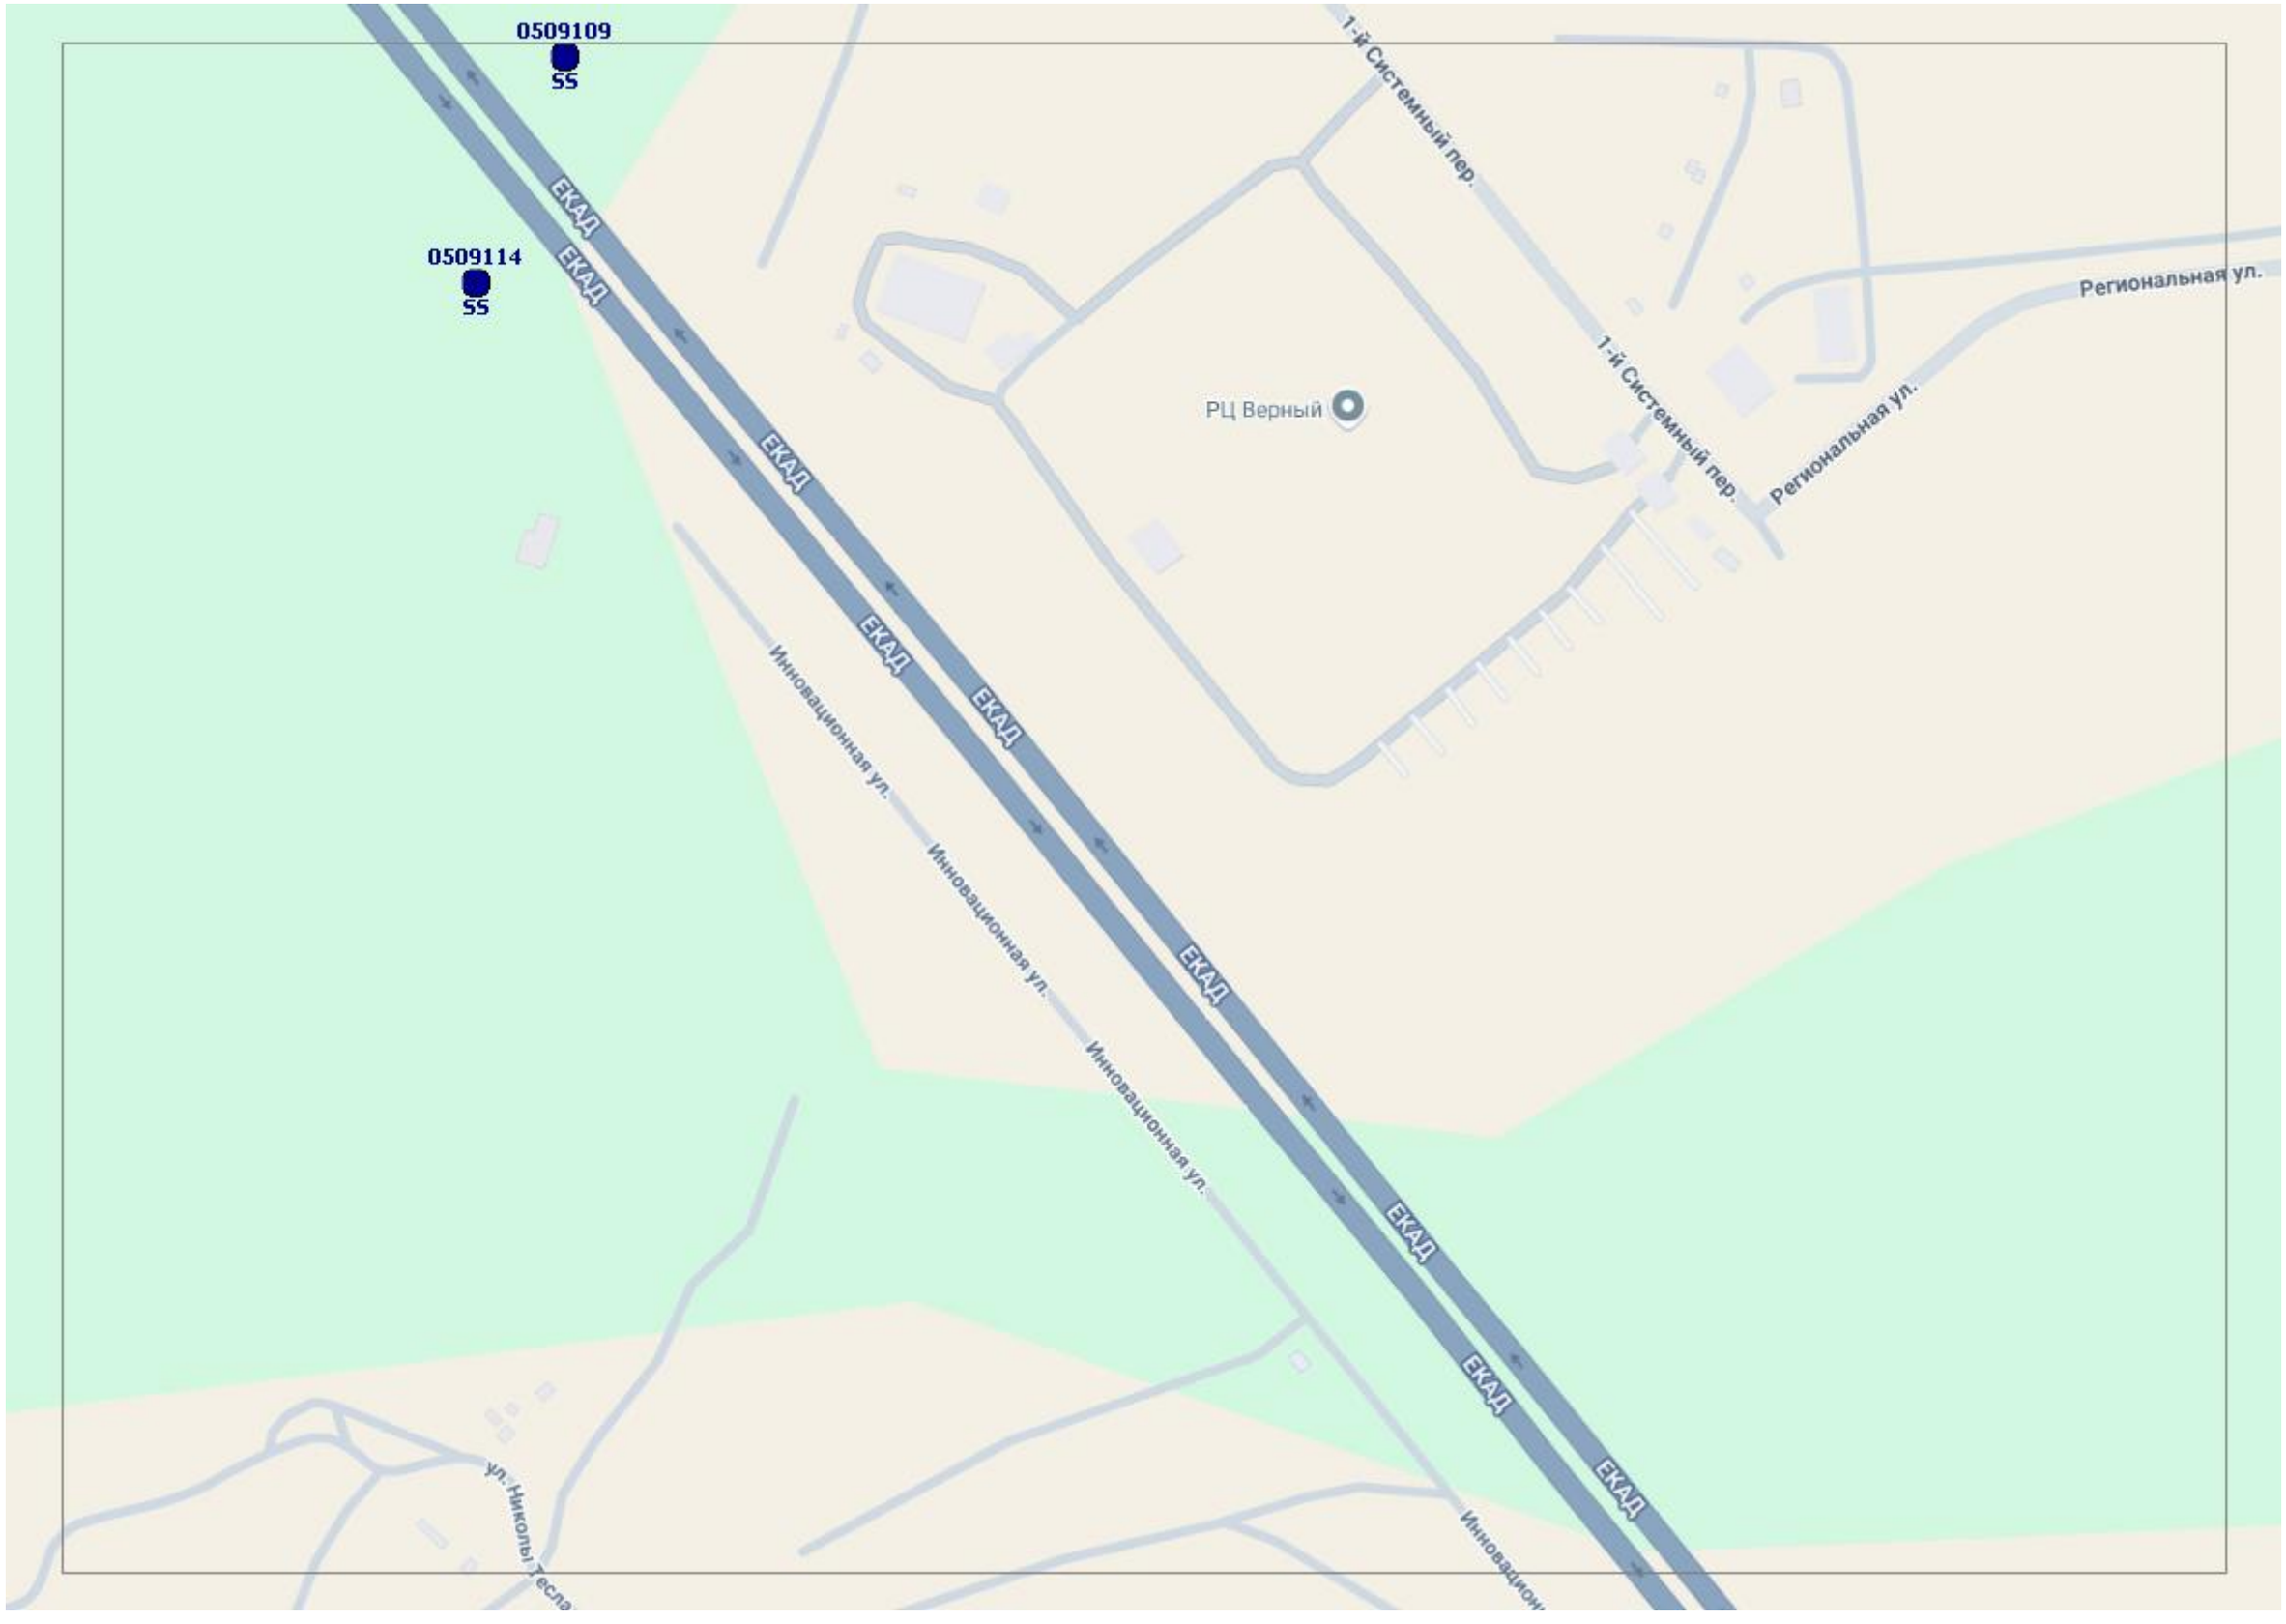
0509109
SS
0509114
SS
ЕКАД
ЕКАД
ЕКАД
ЕКАД
ЕКАД
ЕКАД
ЕКАД
ЕКАД
1-й Системный пер.
1-й Системный пер.
Региональная ул.
Региональная ул.
РЦ Верный
Инновационная ул.
Инновационная ул.
Инновационная ул.
ул. Николы Тесла

Комплектант
Магазин сантехники
BOYARD
Региональная ул.
Региональная ул.
Региональная ул.
Региснальная ул.
Региональная ул.
Региональная ул.
Полевской Тракт
Полевской Тракт
0507641
ВВ
0507642
ВВ
0507643
ВВ
СКОРЛУПЫ ППУ
Полевской Тракт
Полевской Тракт
Полевской Тракт

Челябинский тракт
Челябинский тракт
Челябинский тракт
Челябинский тракт
0507239
ВВ

0507550
BB

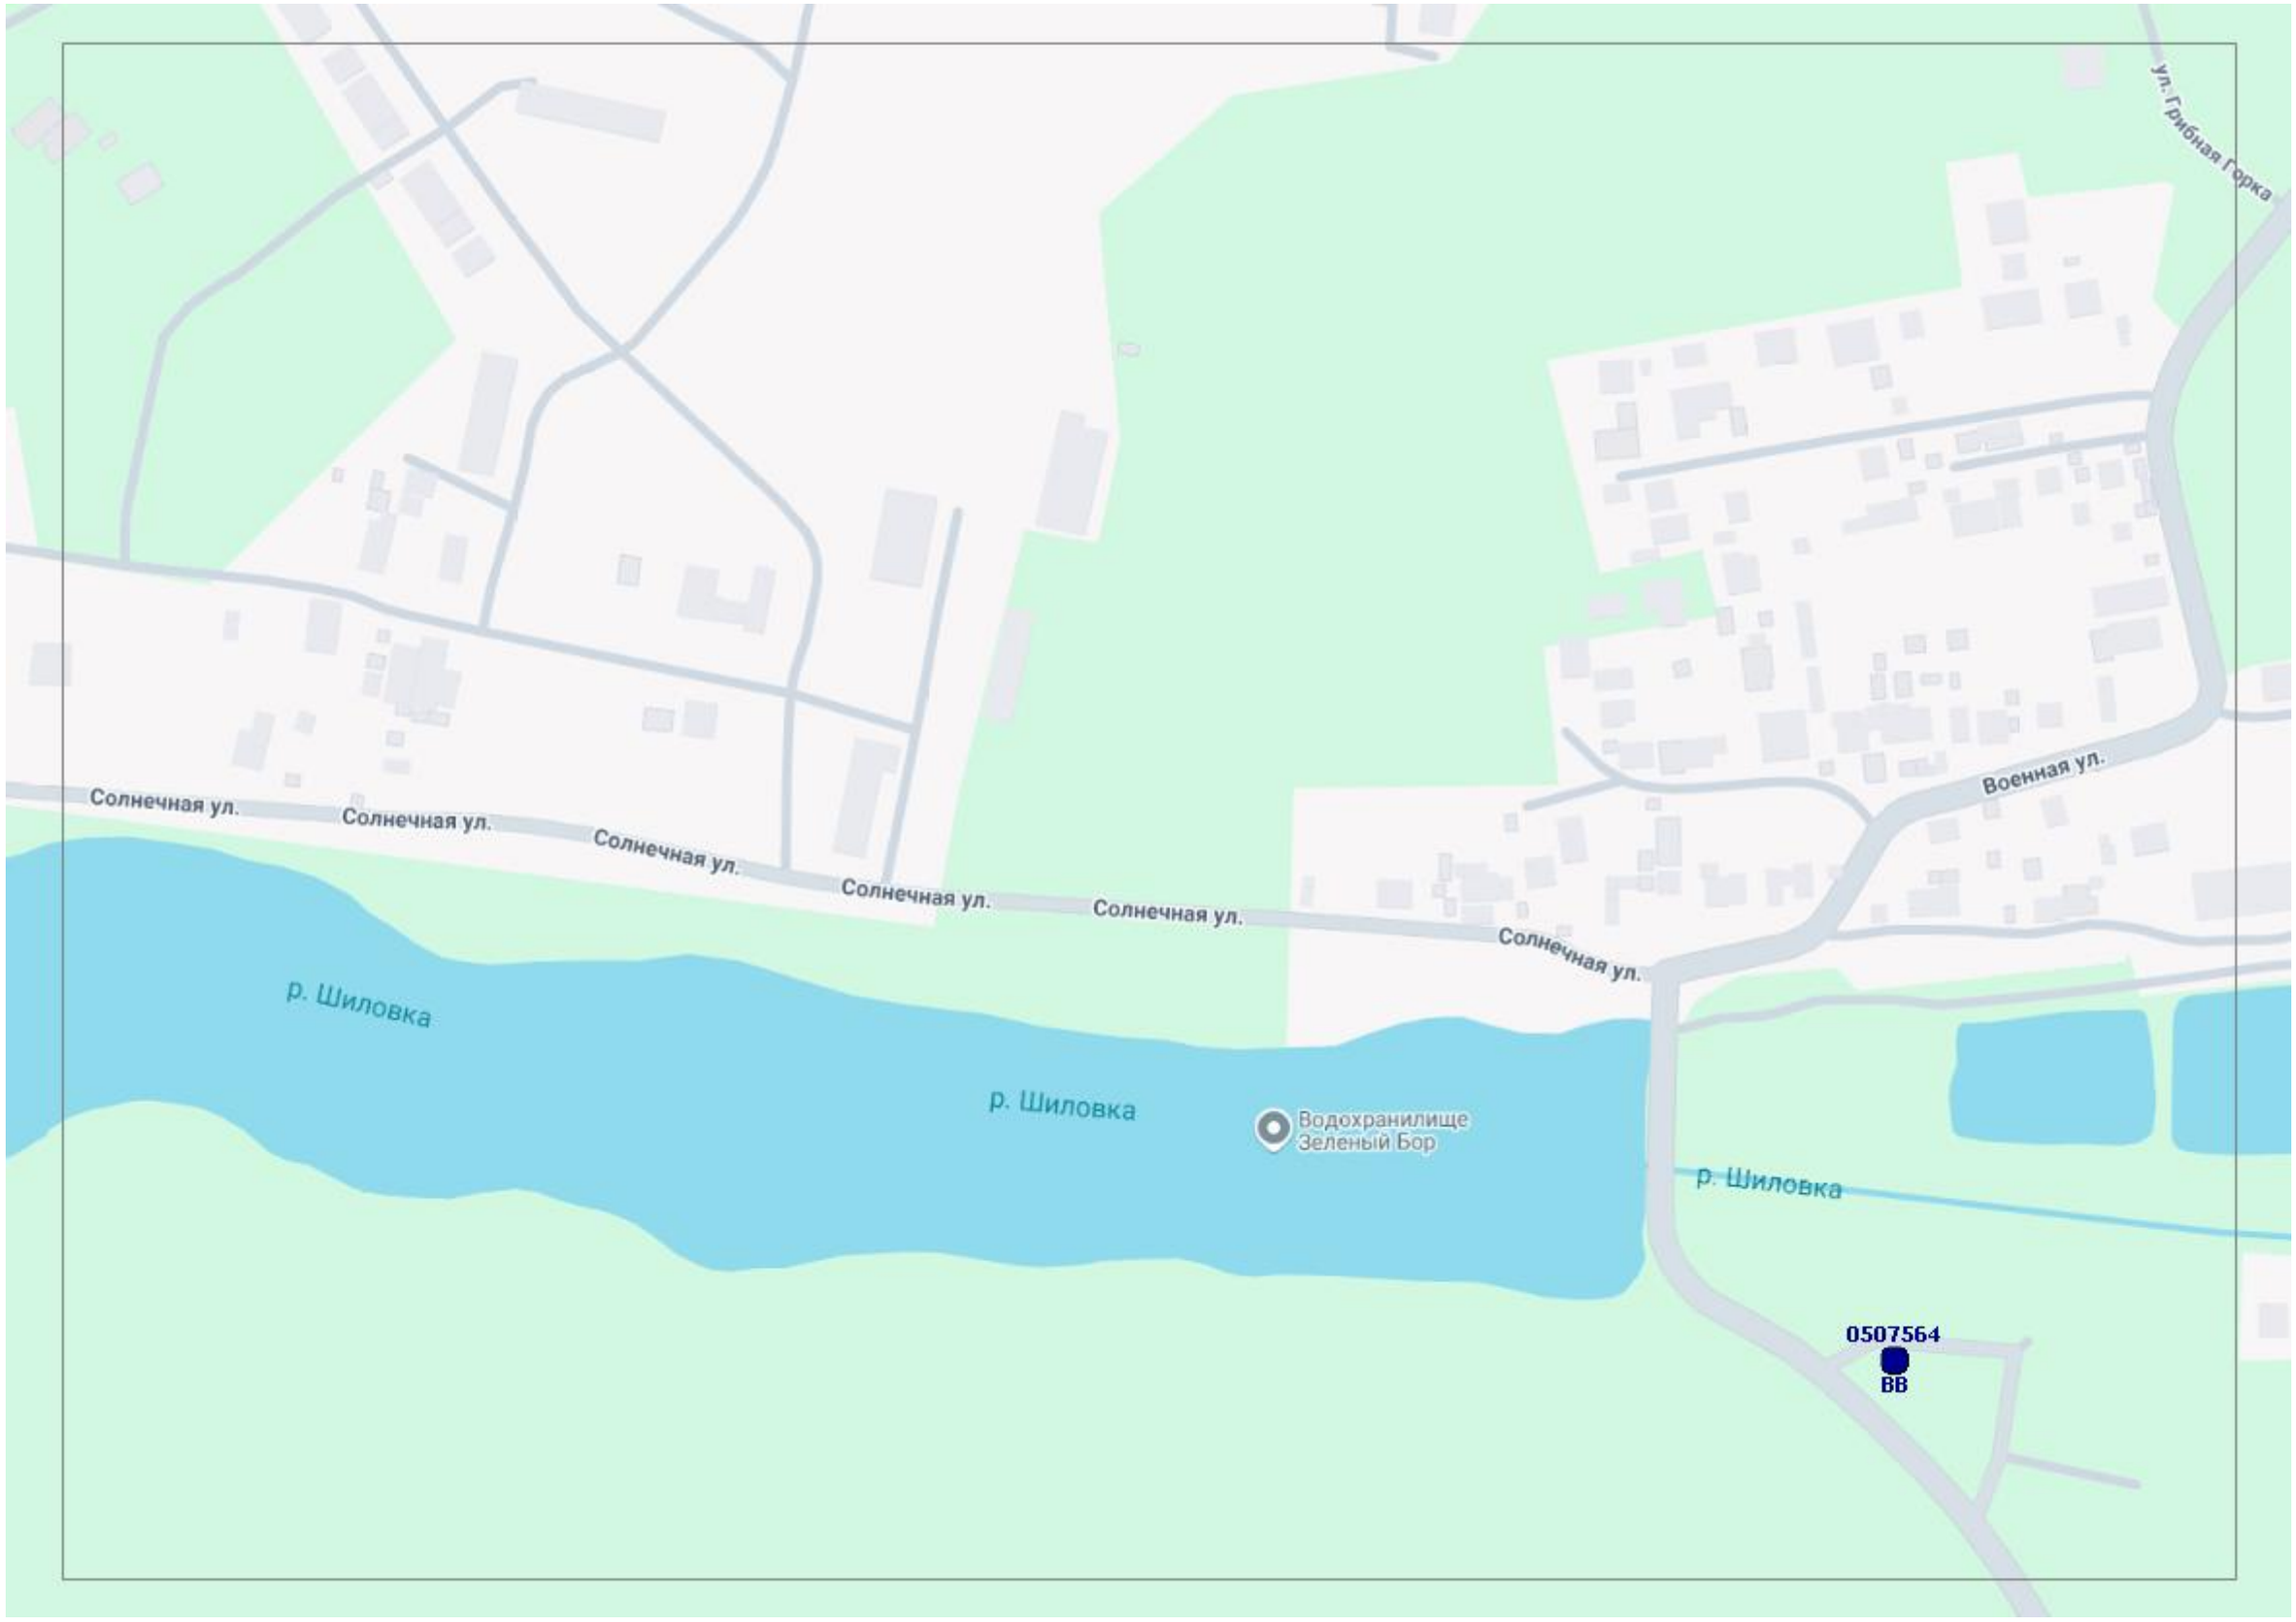
ул. Грибная Горка
Военная ул.
Солнечная ул.
Солнечная ул.
Солнечная ул.
Солнечная ул.
Солнечная ул.
Солнечная ул.
р. Шиловка
р. Шиловка
Водохранилище Зеленый Бор
р. Шиловка
0507564
ВВ

0507240
ВВ
Челябинский тракт
0507241
ВВ
Челябинский тракт
0507242
ВВ
Челябинский тракт
Челябинский тракт
Челябинский тракт
0507243
ВВ
Челябинский тракт
0507244
ВВ
Челябинский тракт
0507245
ВВ

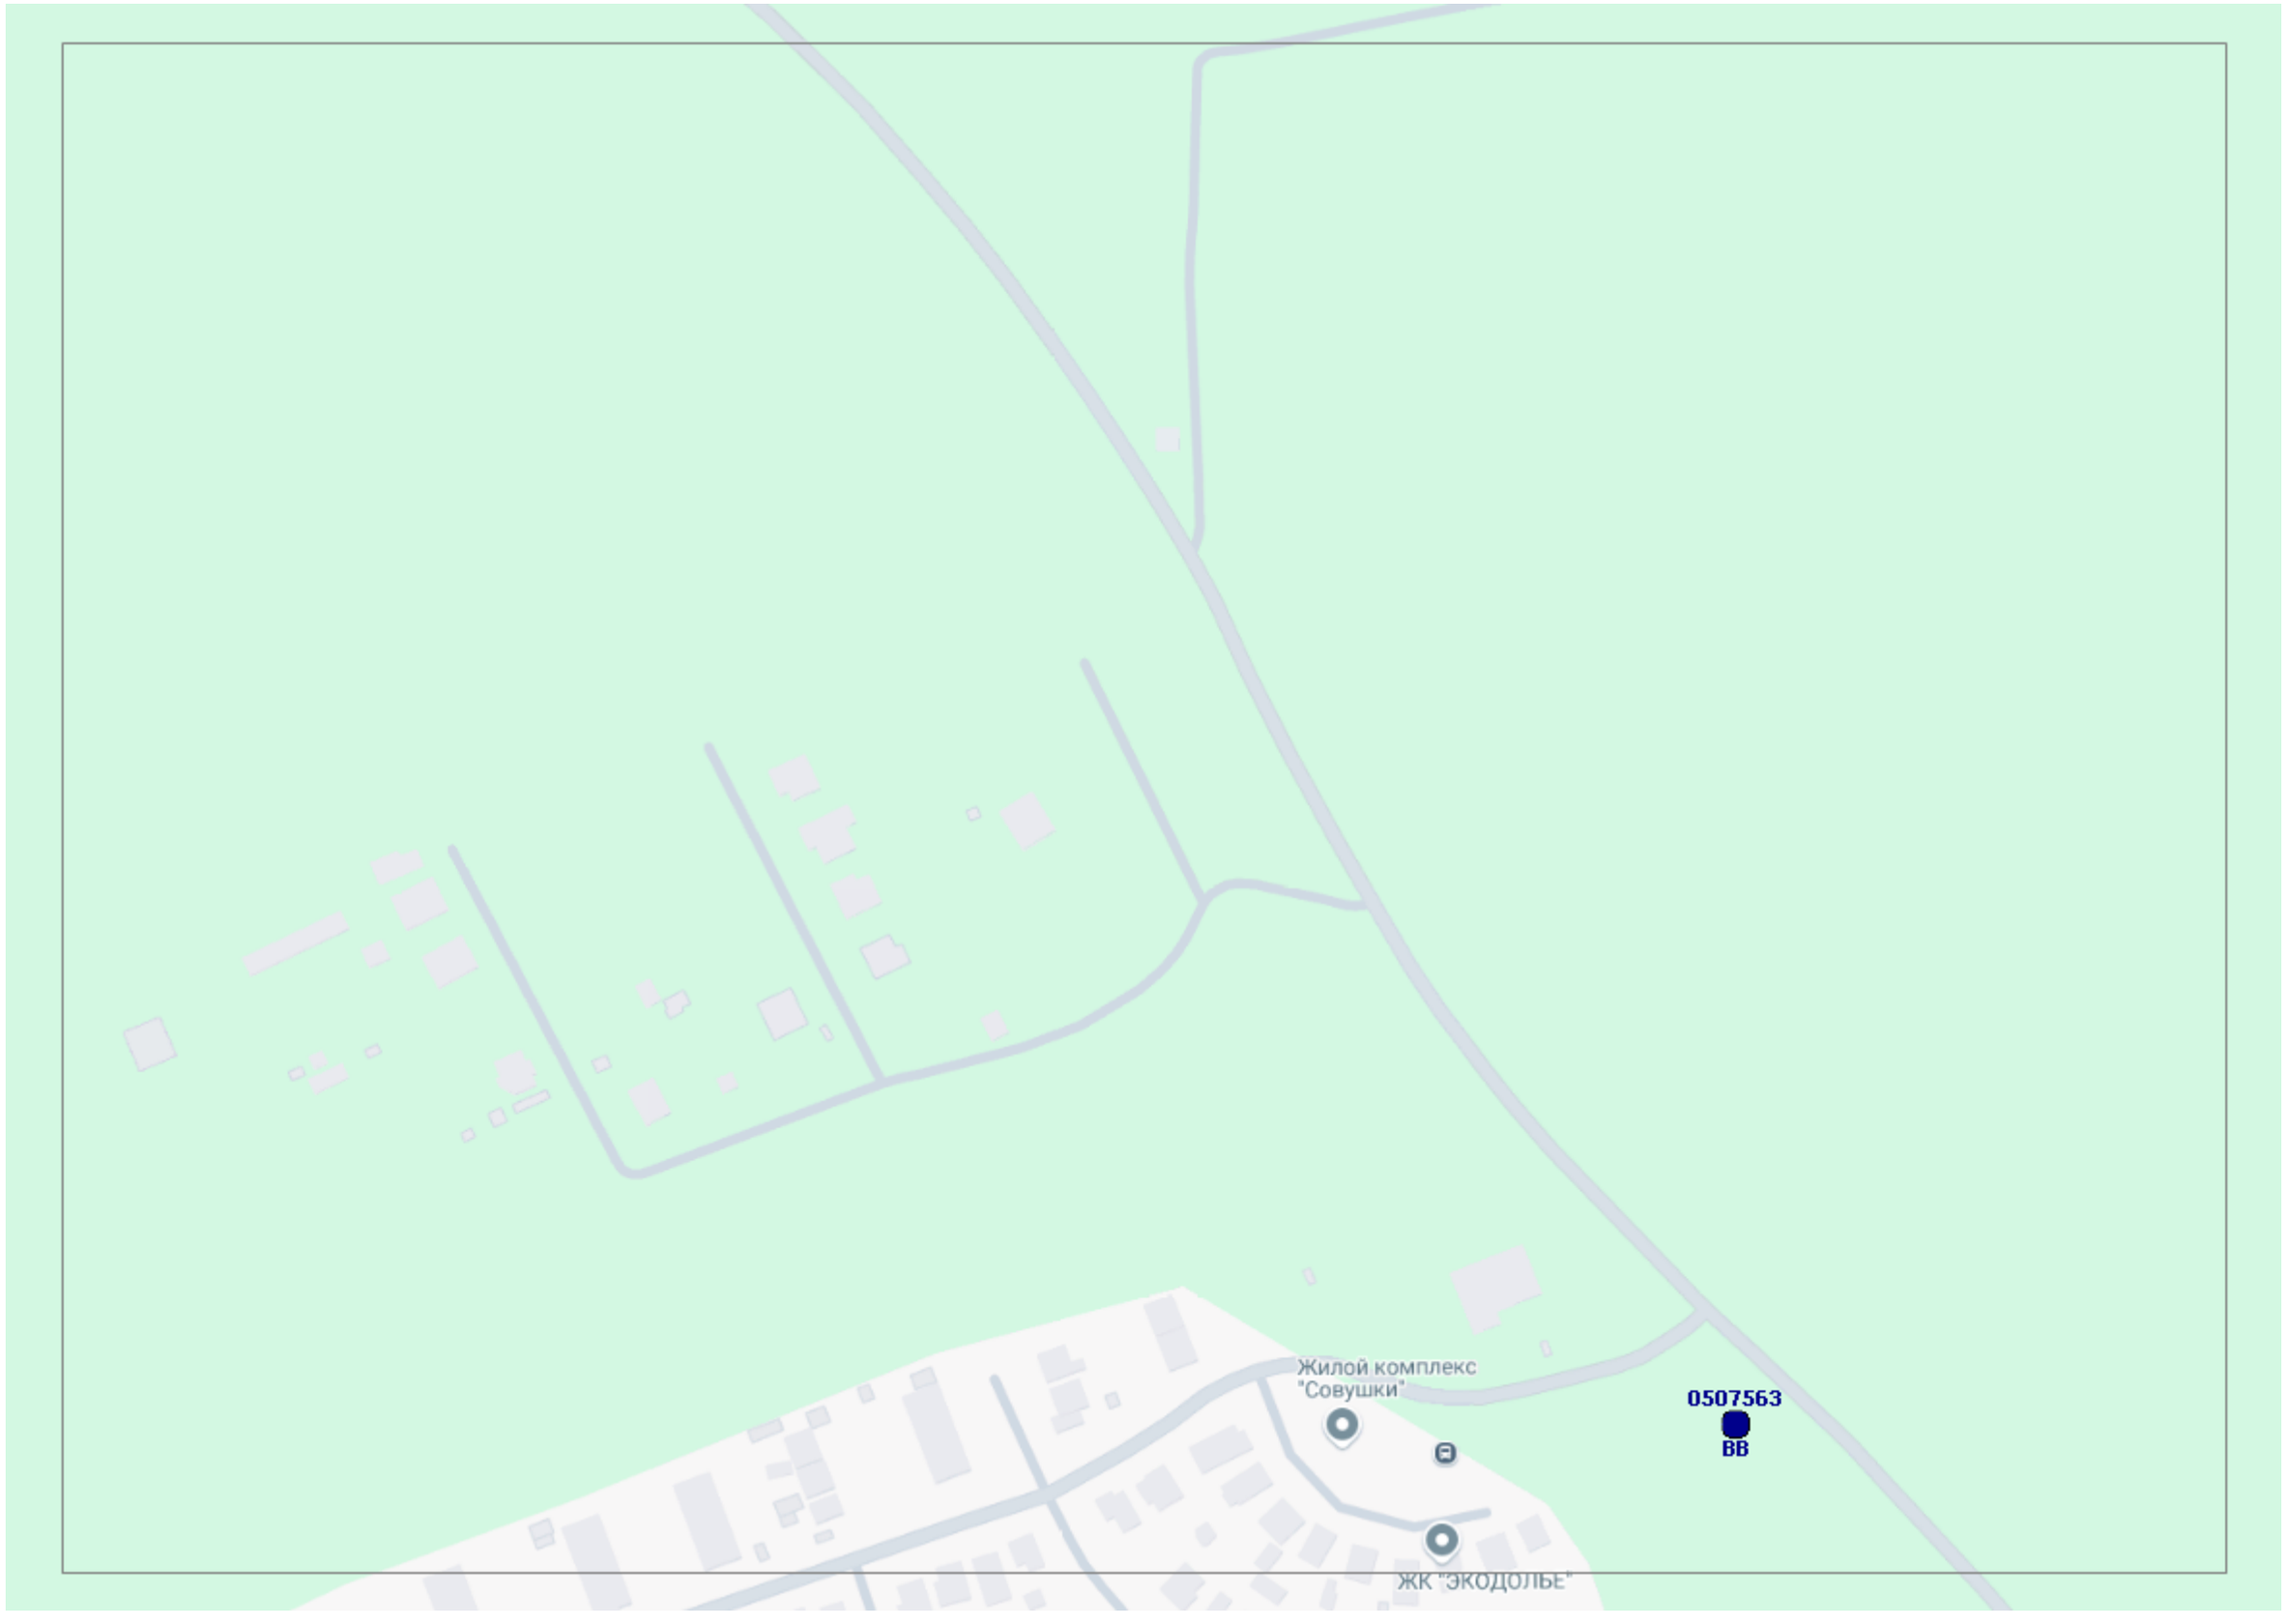
Жилой комплекс
"Совушки"
0507563
ВВ
ЖК "ЭКОДОЛЬЕ"

Профессионал
ул. Создателей
RIM, мебельная компания
Магазин мебели
Азамат
Векторная ул.
Экопак
ул. Экспертов
Центр по обслуживанию и...
Ооо "Карбон"
ул. Экспертов
Ресурсная ул.
Инновационная ул.
Полевской Тракт
0507644
ВВ
COM
Магазин строительных товаров
0507645
ВВ
0507646
ВВ
ООО "Шаркон" - производство люков

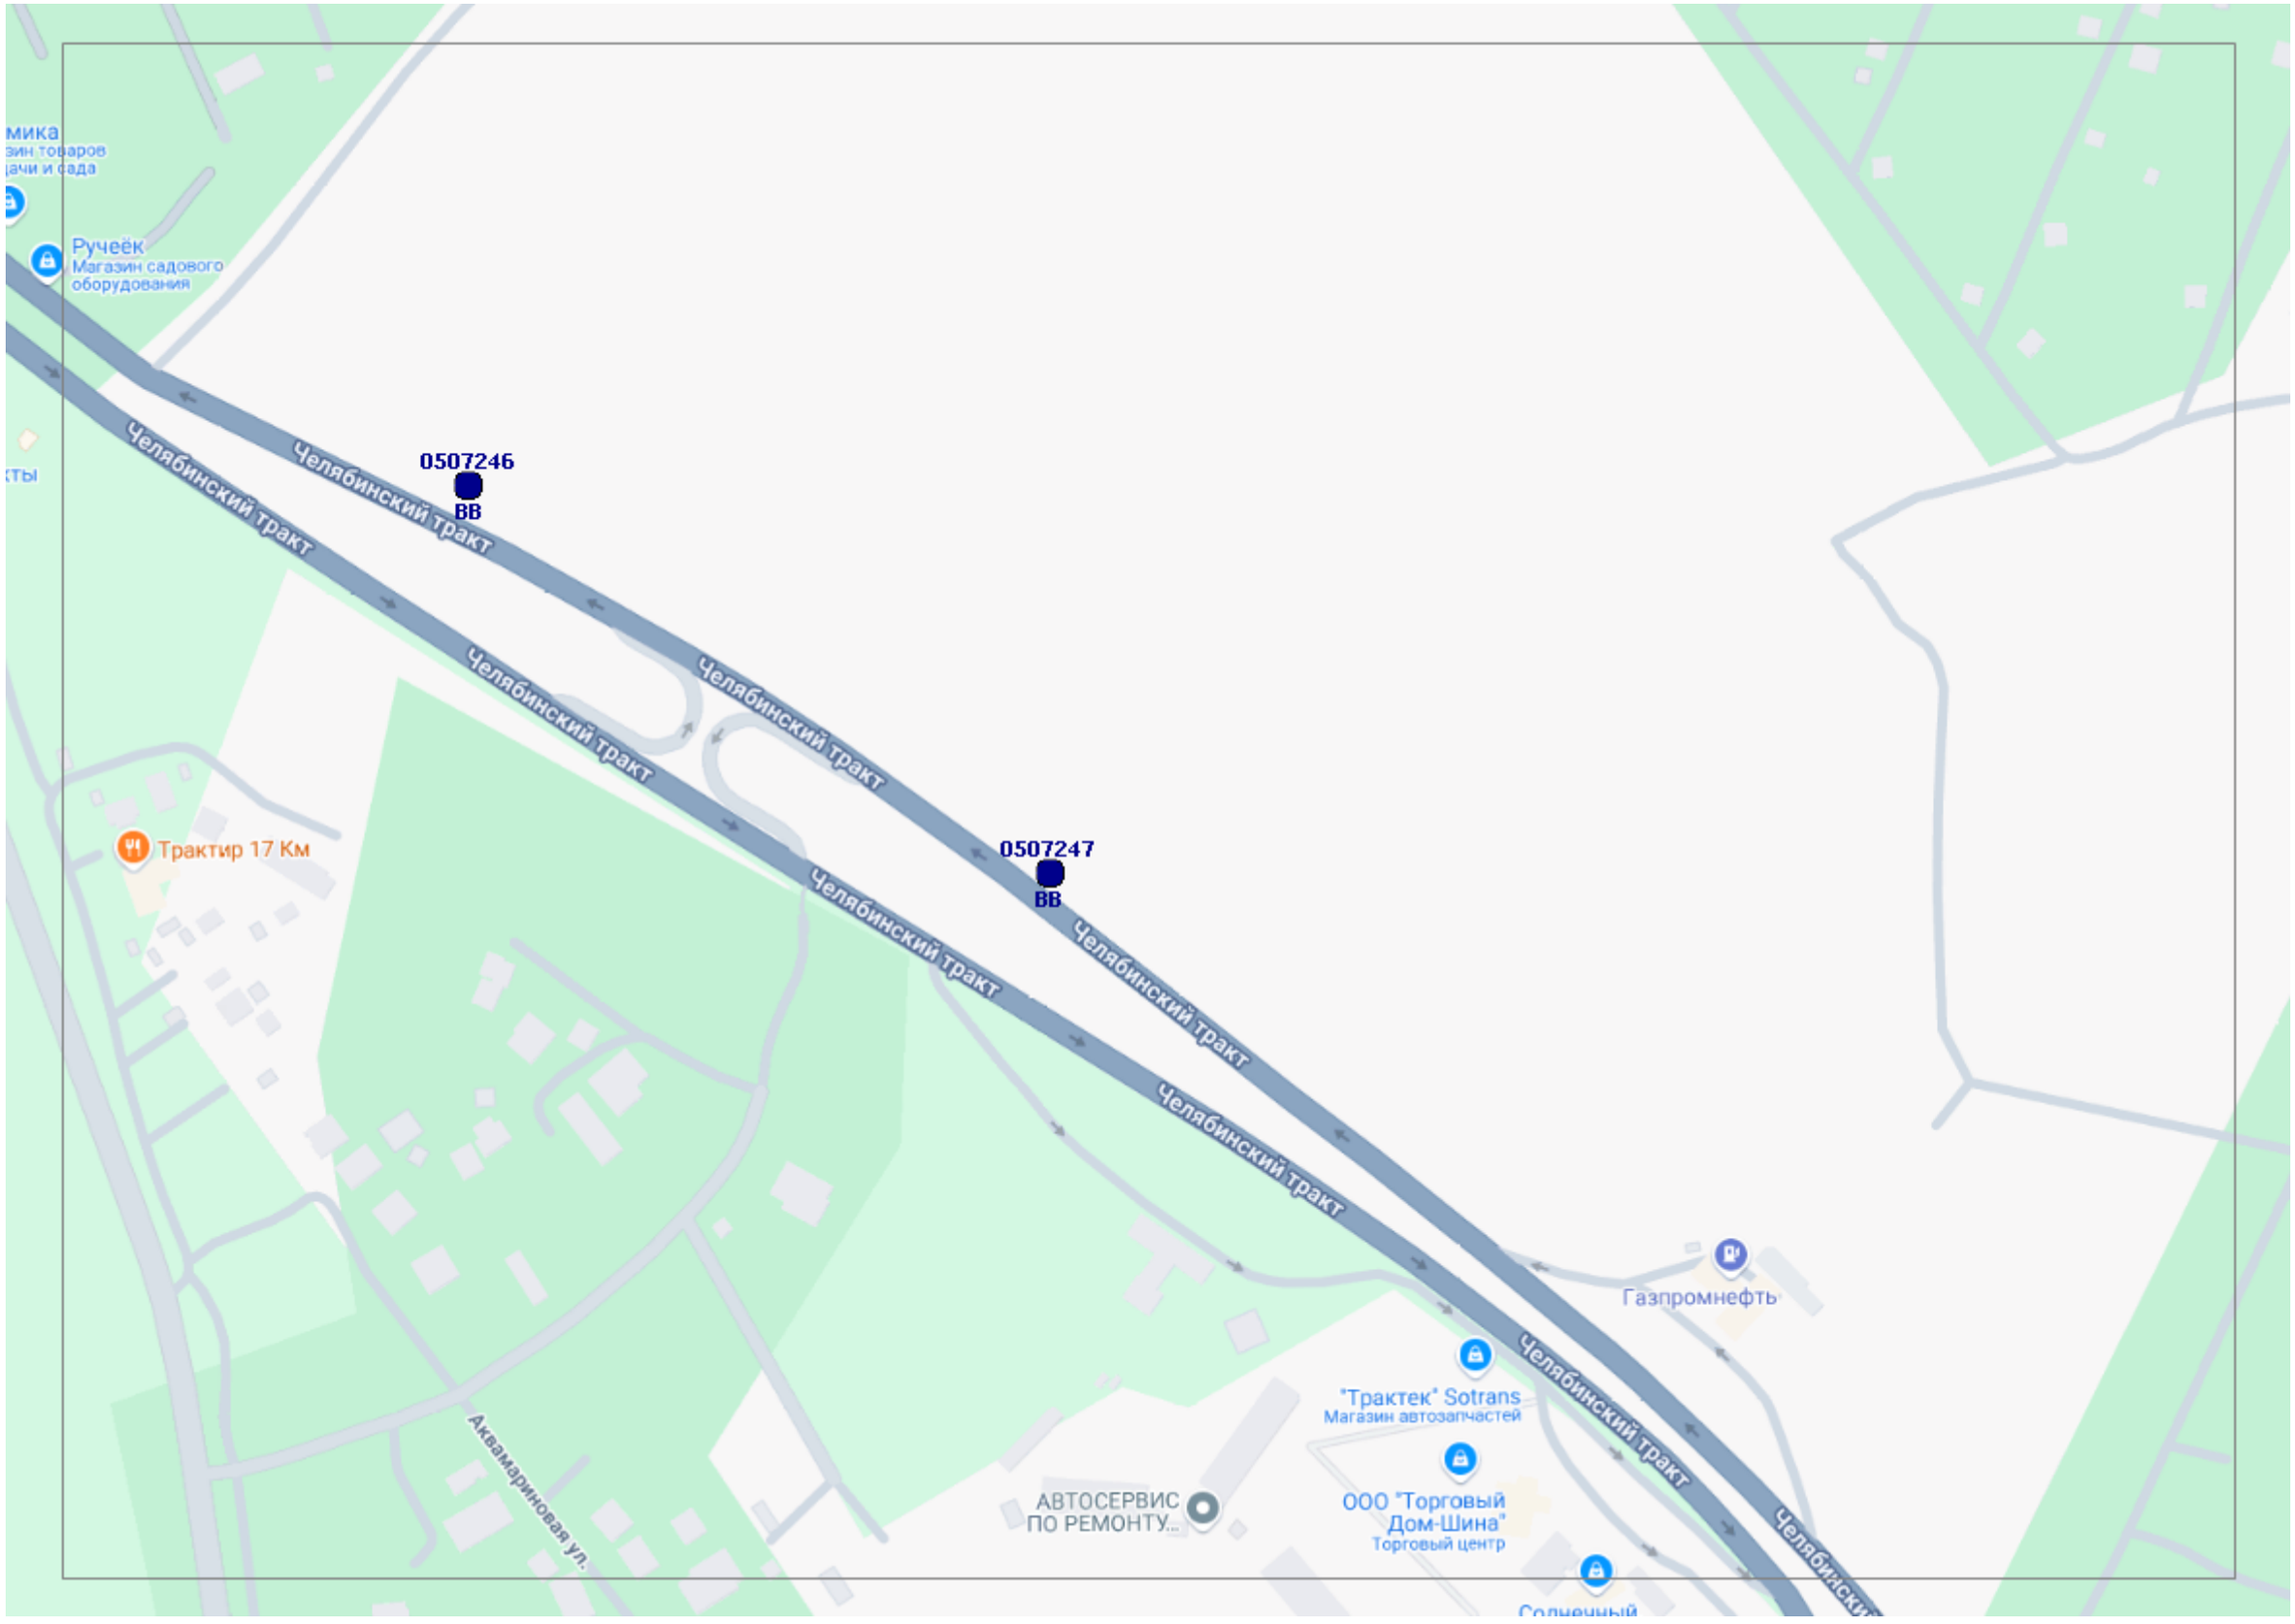
мика
зин товаров
дачи и сада
Ручеёк
Магазин садового оборудования
Челябинский тракт
0507246
ВВ
Челябинский тракт
Челябинский тракт
Челябинский тракт
Трактир 17 Км
0507247
ВВ
Челябинский тракт
Челябинский тракт
Челябинский тракт
Газпромнефть
"Трактек" Sotrans
Магазин автозапчастей
АВТОСЕРВИС ПО РЕМОНТУ...
ООО "Торговый Дом-Шина"
Торговый центр
Аквамариновая ул.

0507552
BB
Термальный комплекс ЮГА
0507551
BB
Садовый питомник

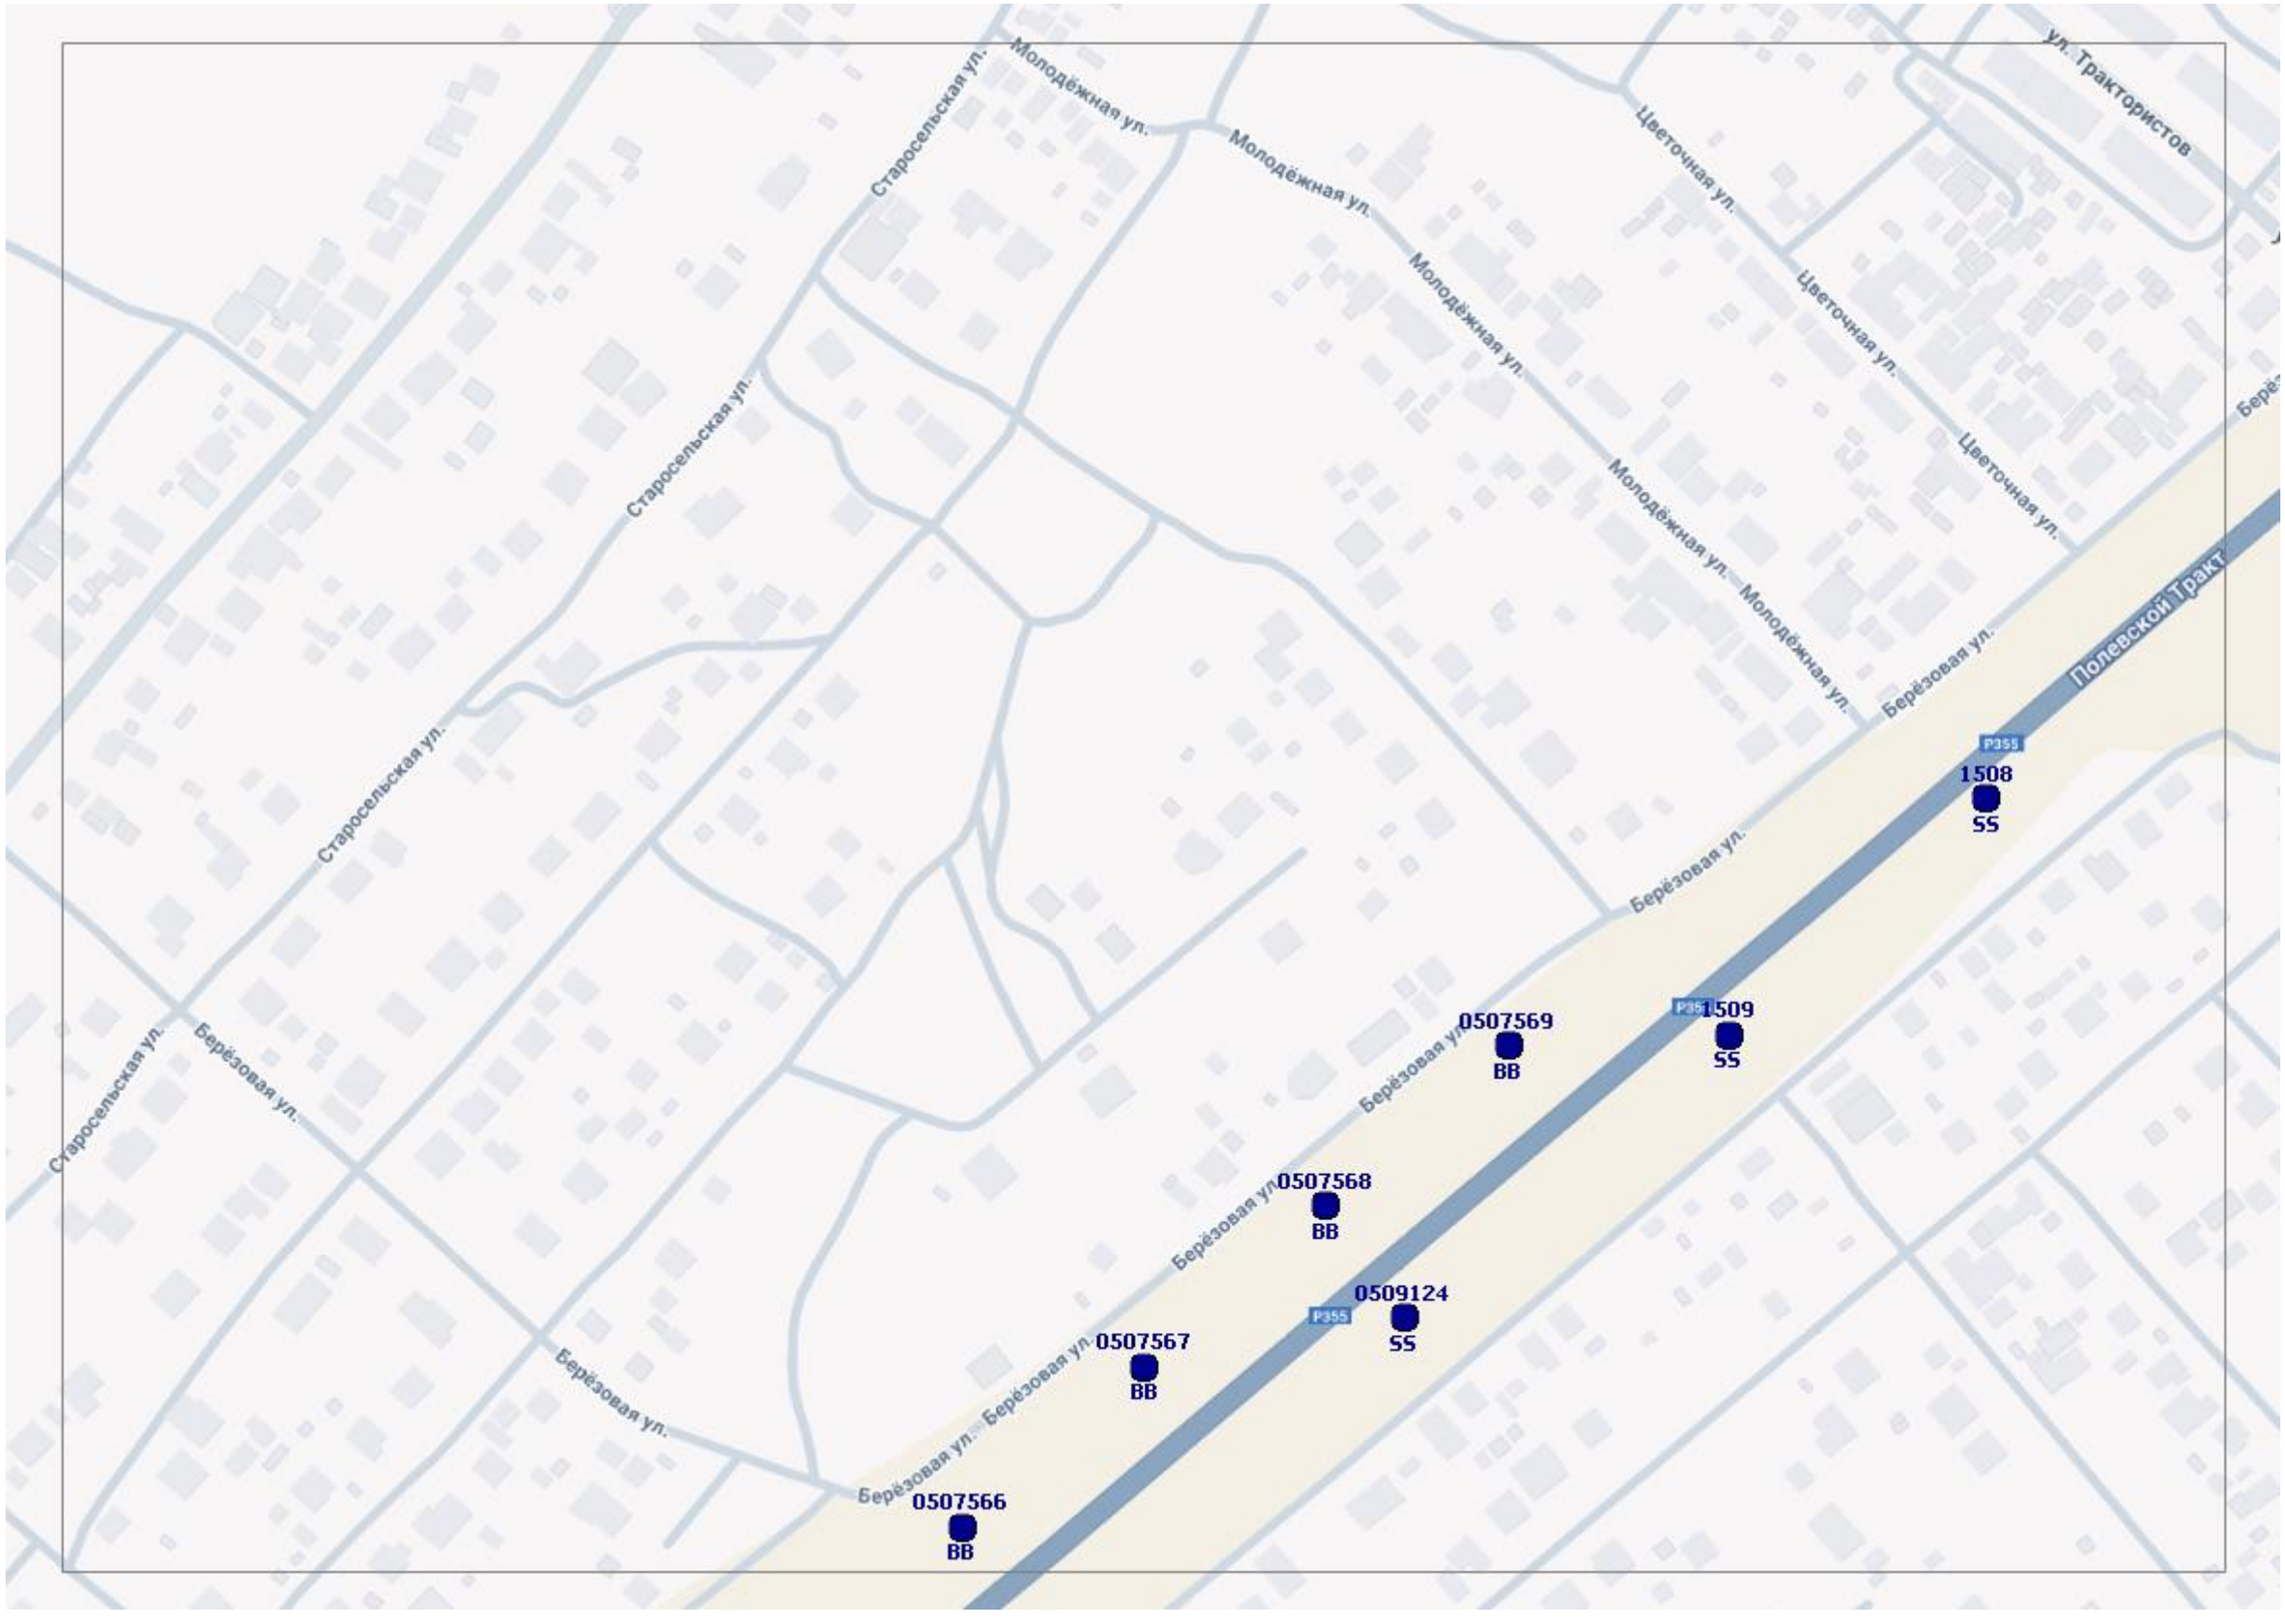
Старосельская ул.
Молодёжная ул.
Молодёжная ул.
Молодёжная ул.
Молодёжная ул.
Молодёжная ул.
Цветочная ул.
Цветочная ул.
Цветочная ул.
ул. Трактористов
Старосельская ул.
Старосельская ул.
Старосельская ул.
Берёзовая ул.
Берёзовая ул.
Берёзовая ул.
Берёзовая ул.
Берёзовая ул.
Берёзовая ул.
Полевской Тракт
Р355
1508
SS
0507569
BB
Р355
1509
SS
0507568
BB
0509124
Р355
SS
0507567
BB
0507566
BB

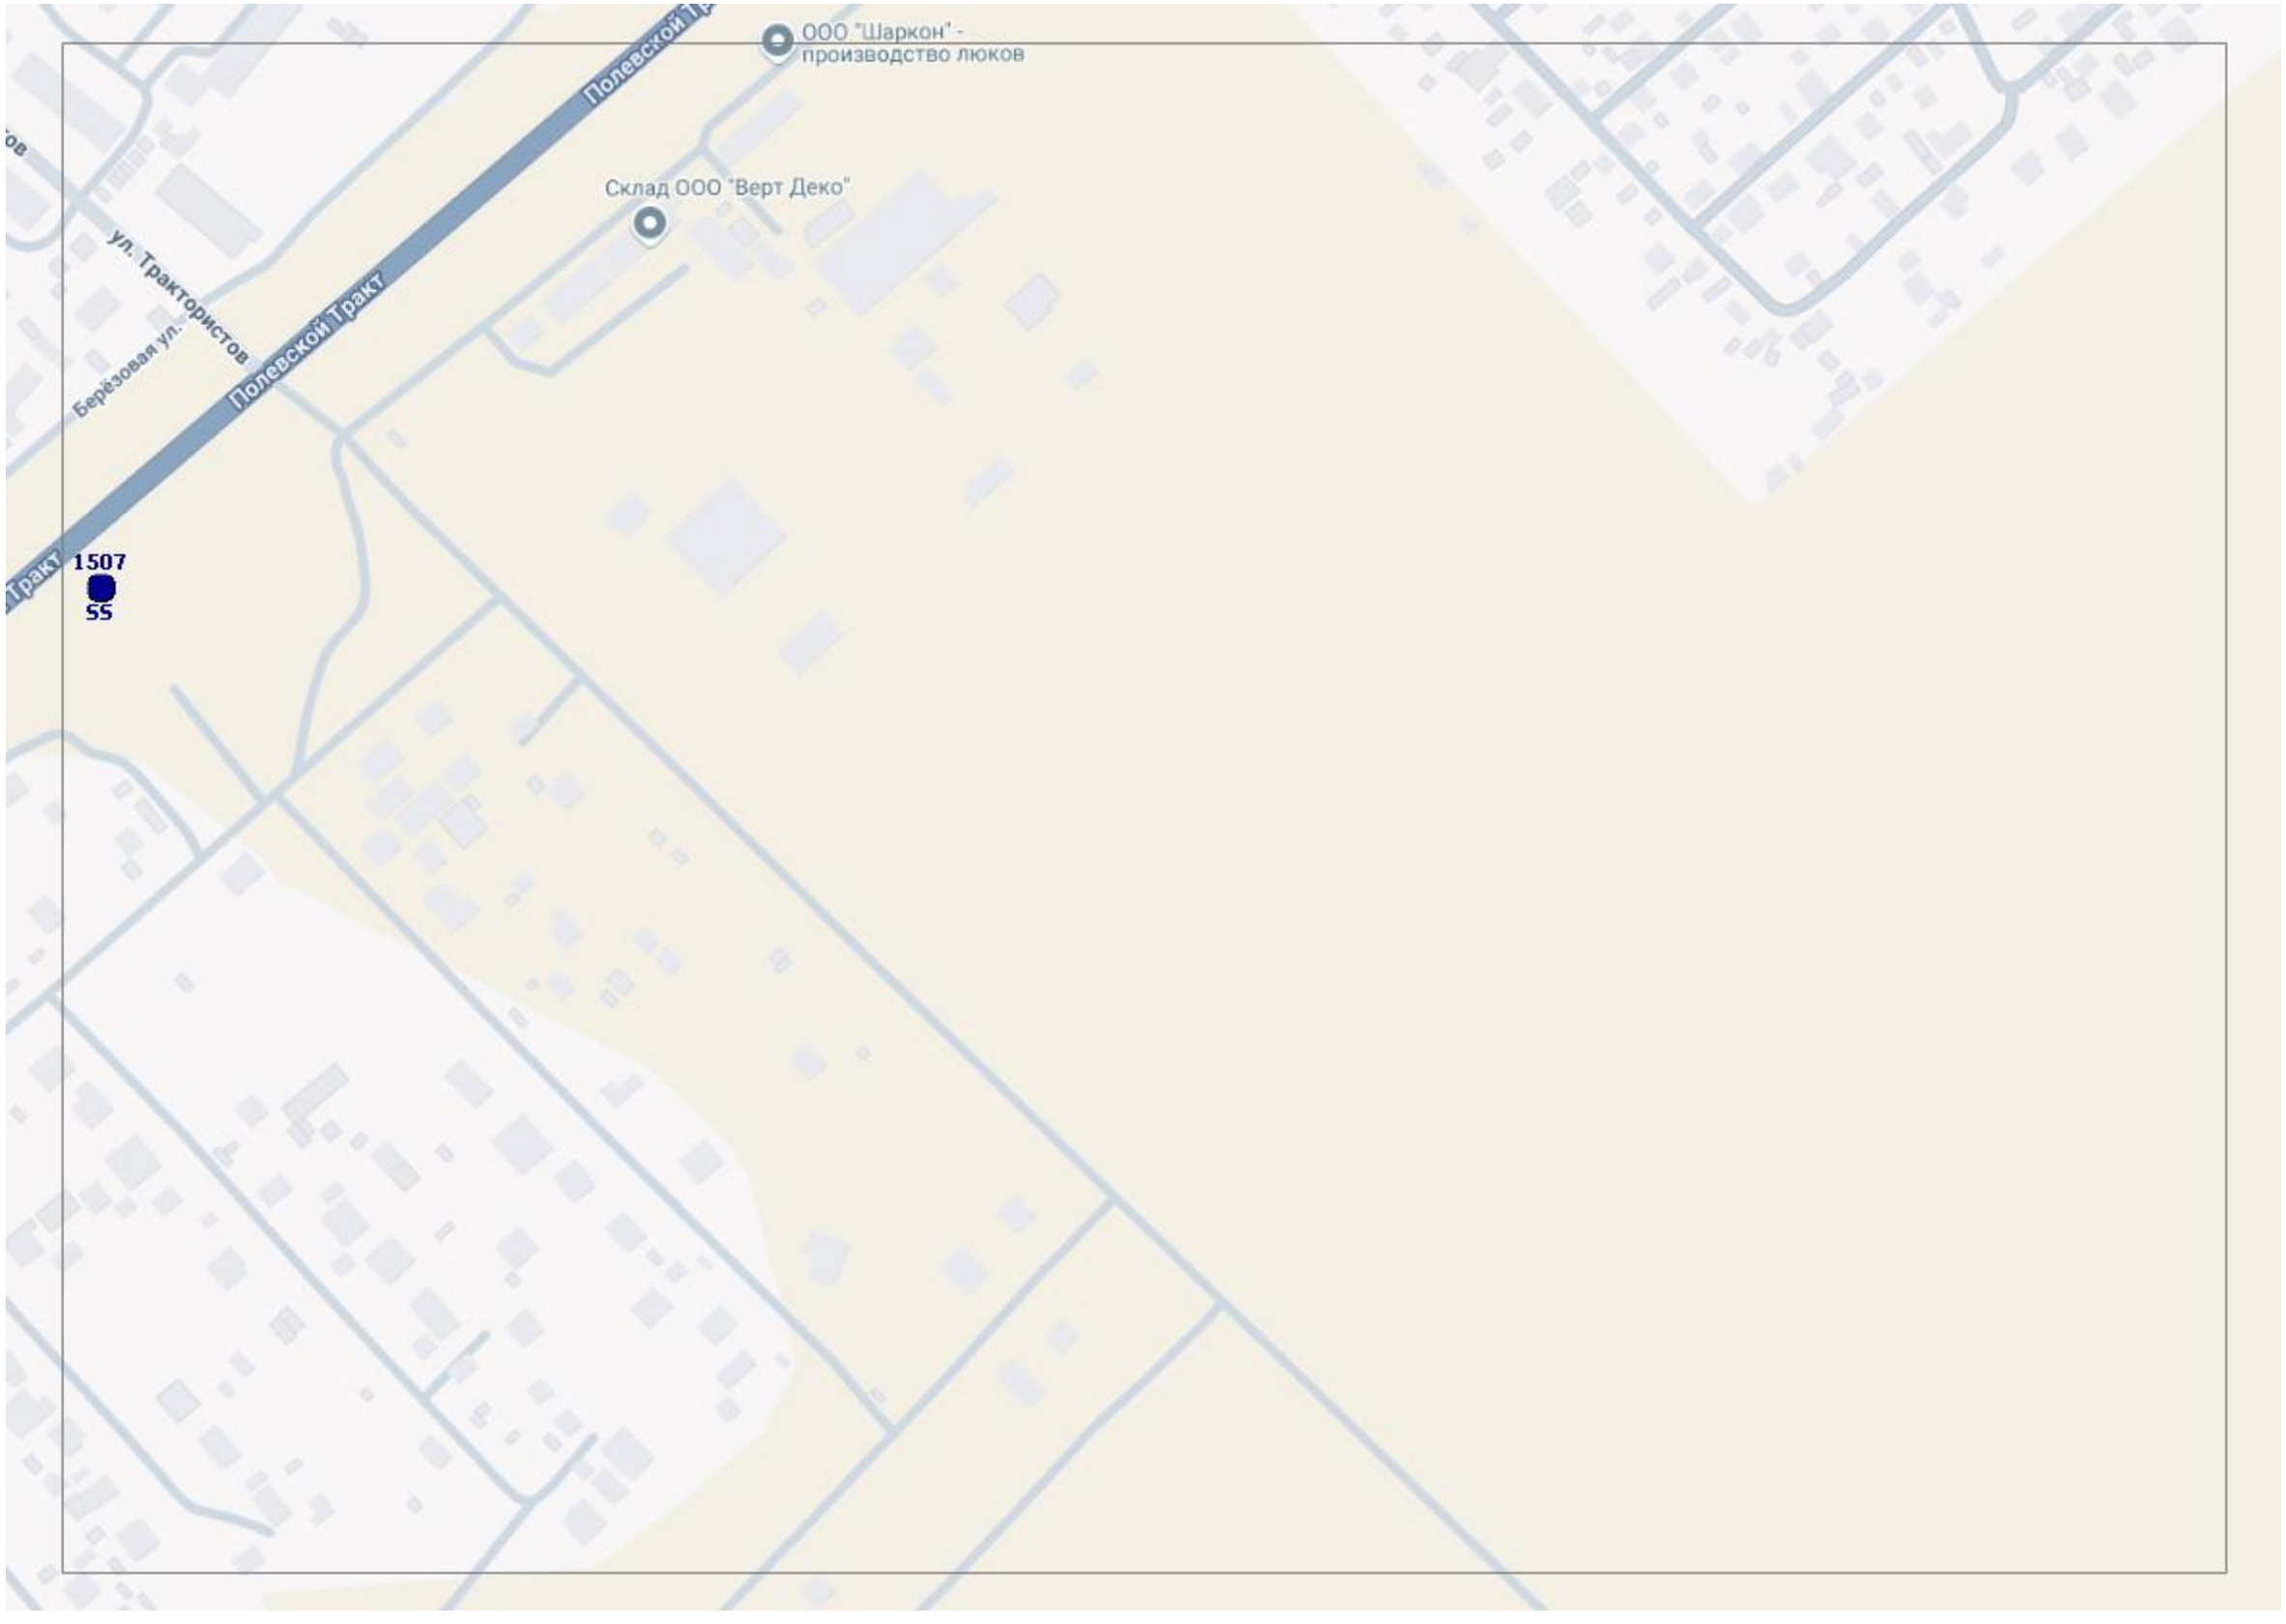
ООО "Шаркон" -
производство люков
Склад ООО "Верт Деко"
Полевской Тракт
ул. Трактористов
Берёзовая ул.
1507
SS

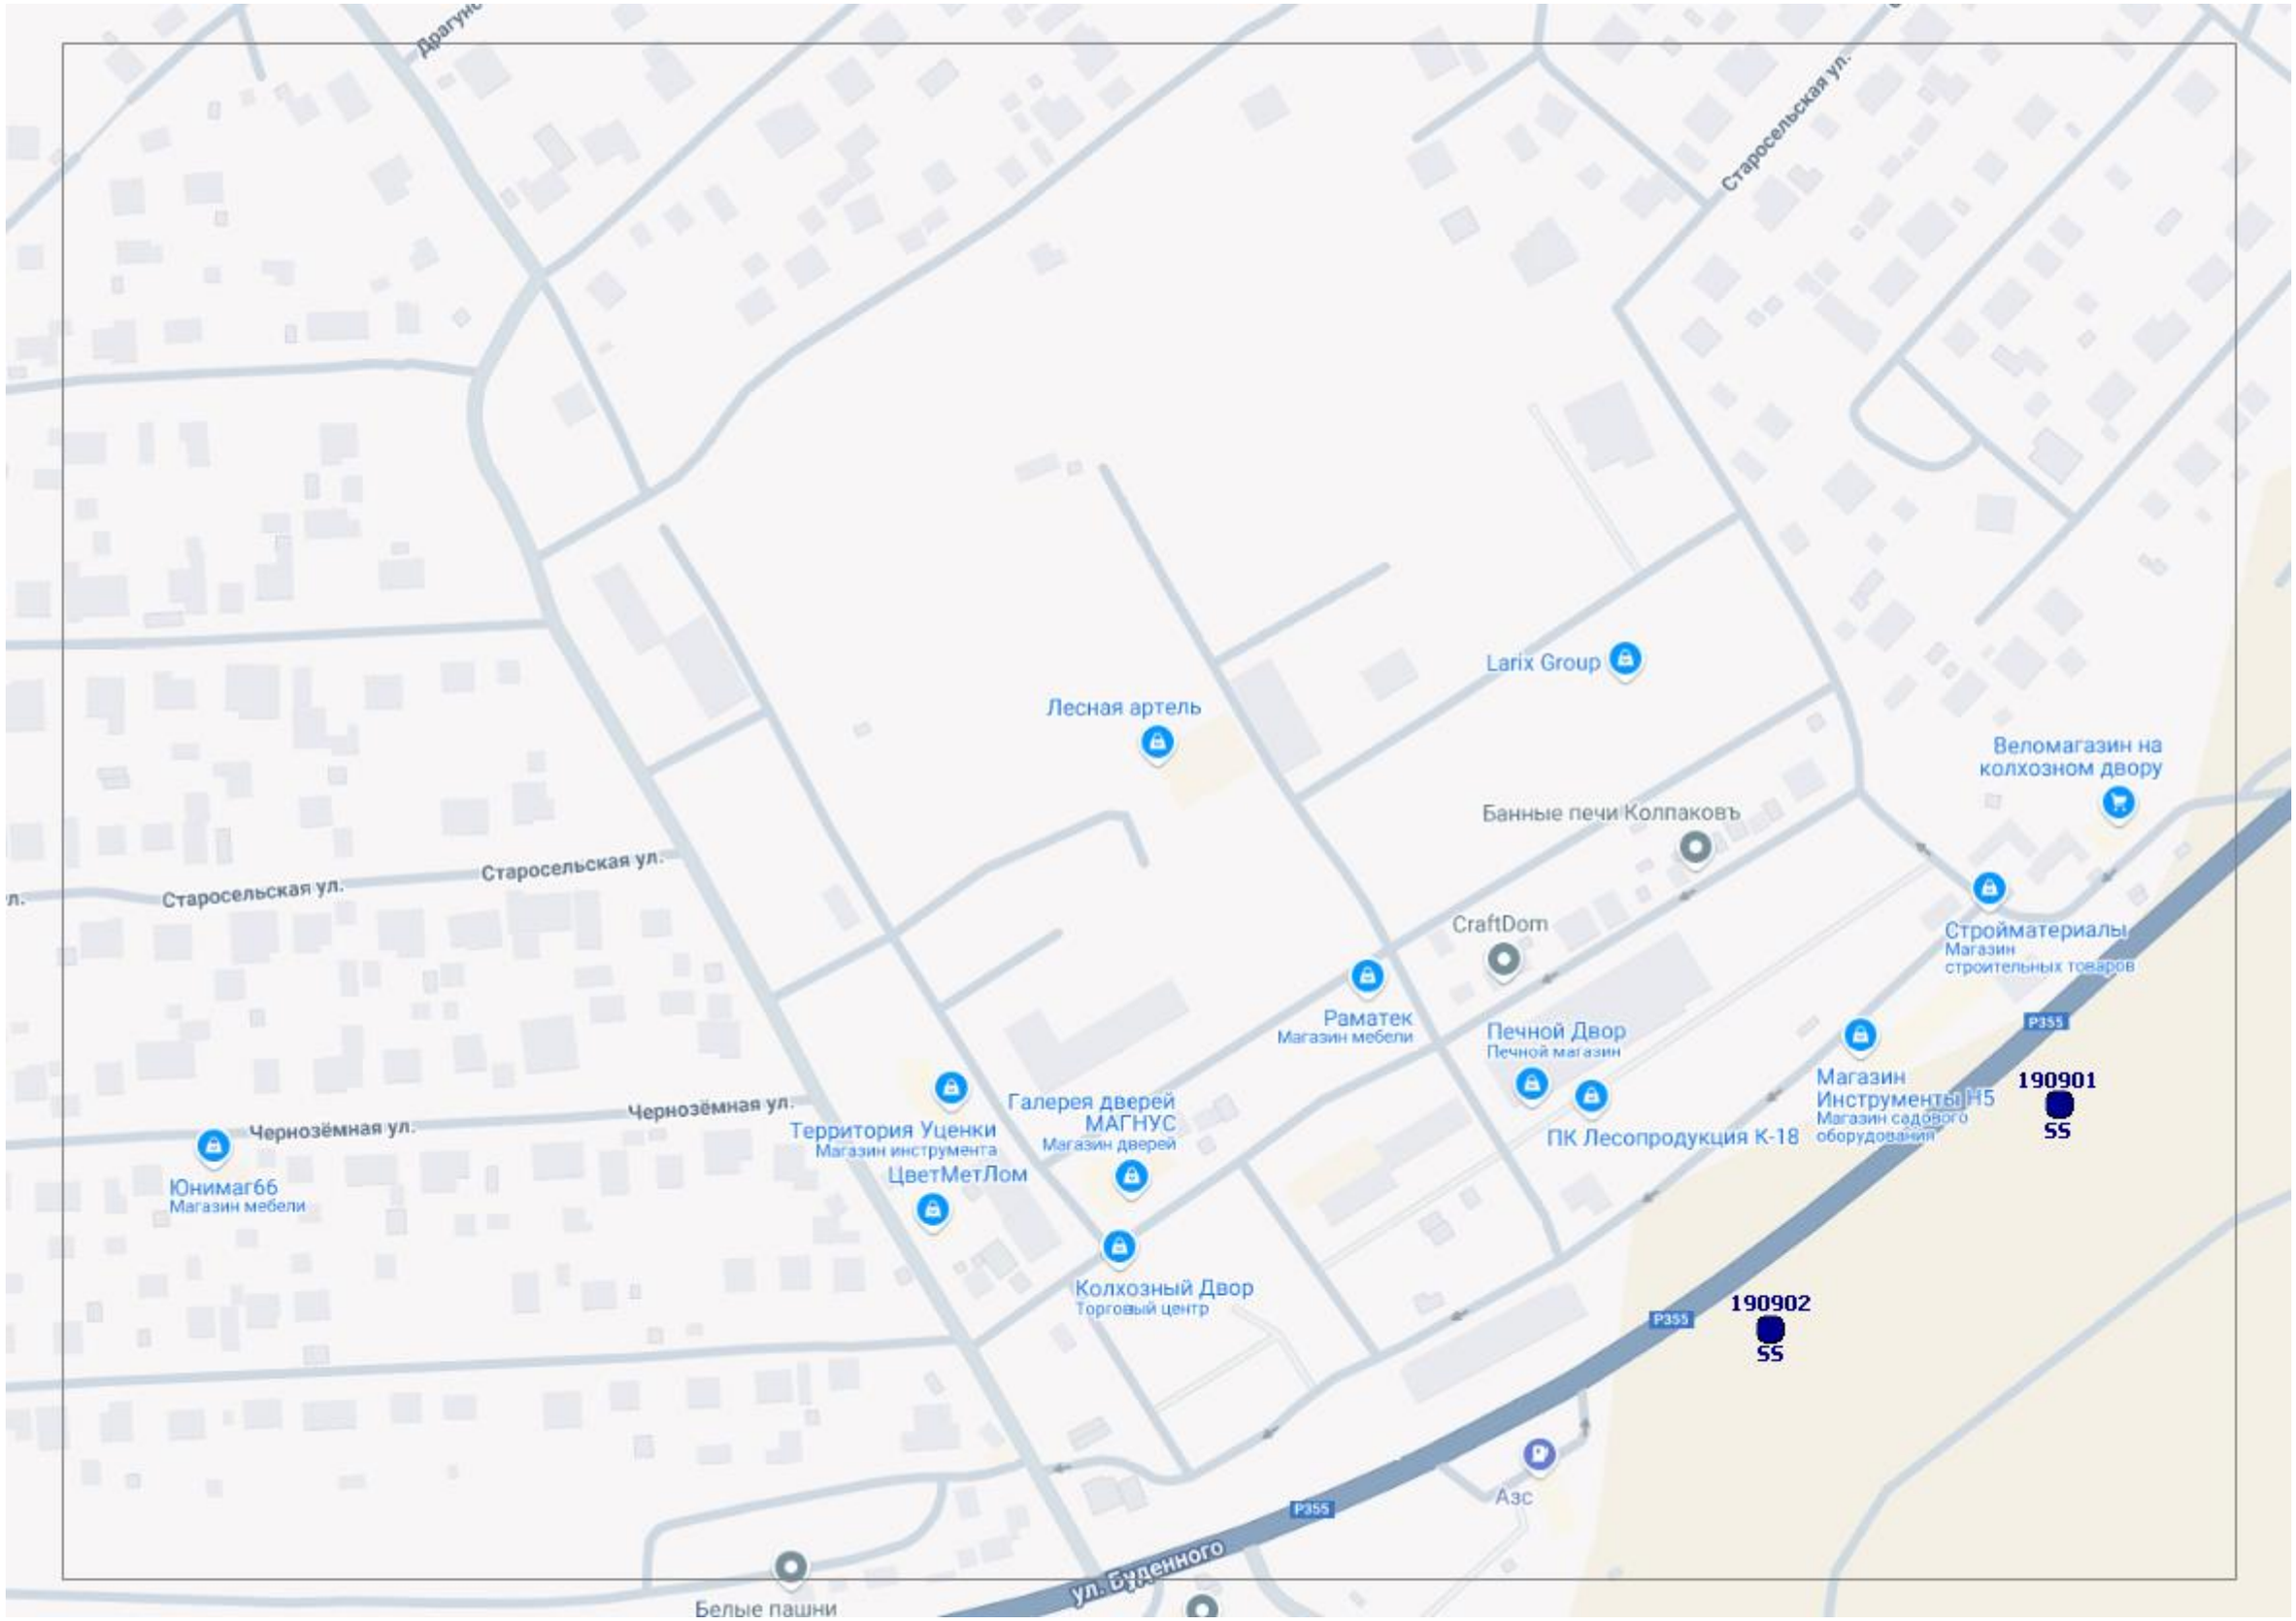
Драгунс
Старосельская ул.
Лесная артель
Larix Group
Веломагазин на колхозном двору
Банные печи Колпаковъ
Старосельская ул.
Старосельская ул.
CraftDom
Стройматериалы
Магазин строительных товаров
Раматек
Магазин мебели
Печной Двор
Печной магазин
P355
190901
SS
Магазин Инструменты Н5
Магазин садового оборудования
ПК Лесопродукция К-18
Черноземная ул.
Черноземная ул.
Территория Уценки
Магазин инструмента
Галерея дверей МАГНУС
Магазин дверей
ЦветМетЛом
Юнимаг66
Магазин мебели
Колхозный Двор
Торговый центр
190902
SS
P355
Азс
P355
ул. Буденного
Белые пашни

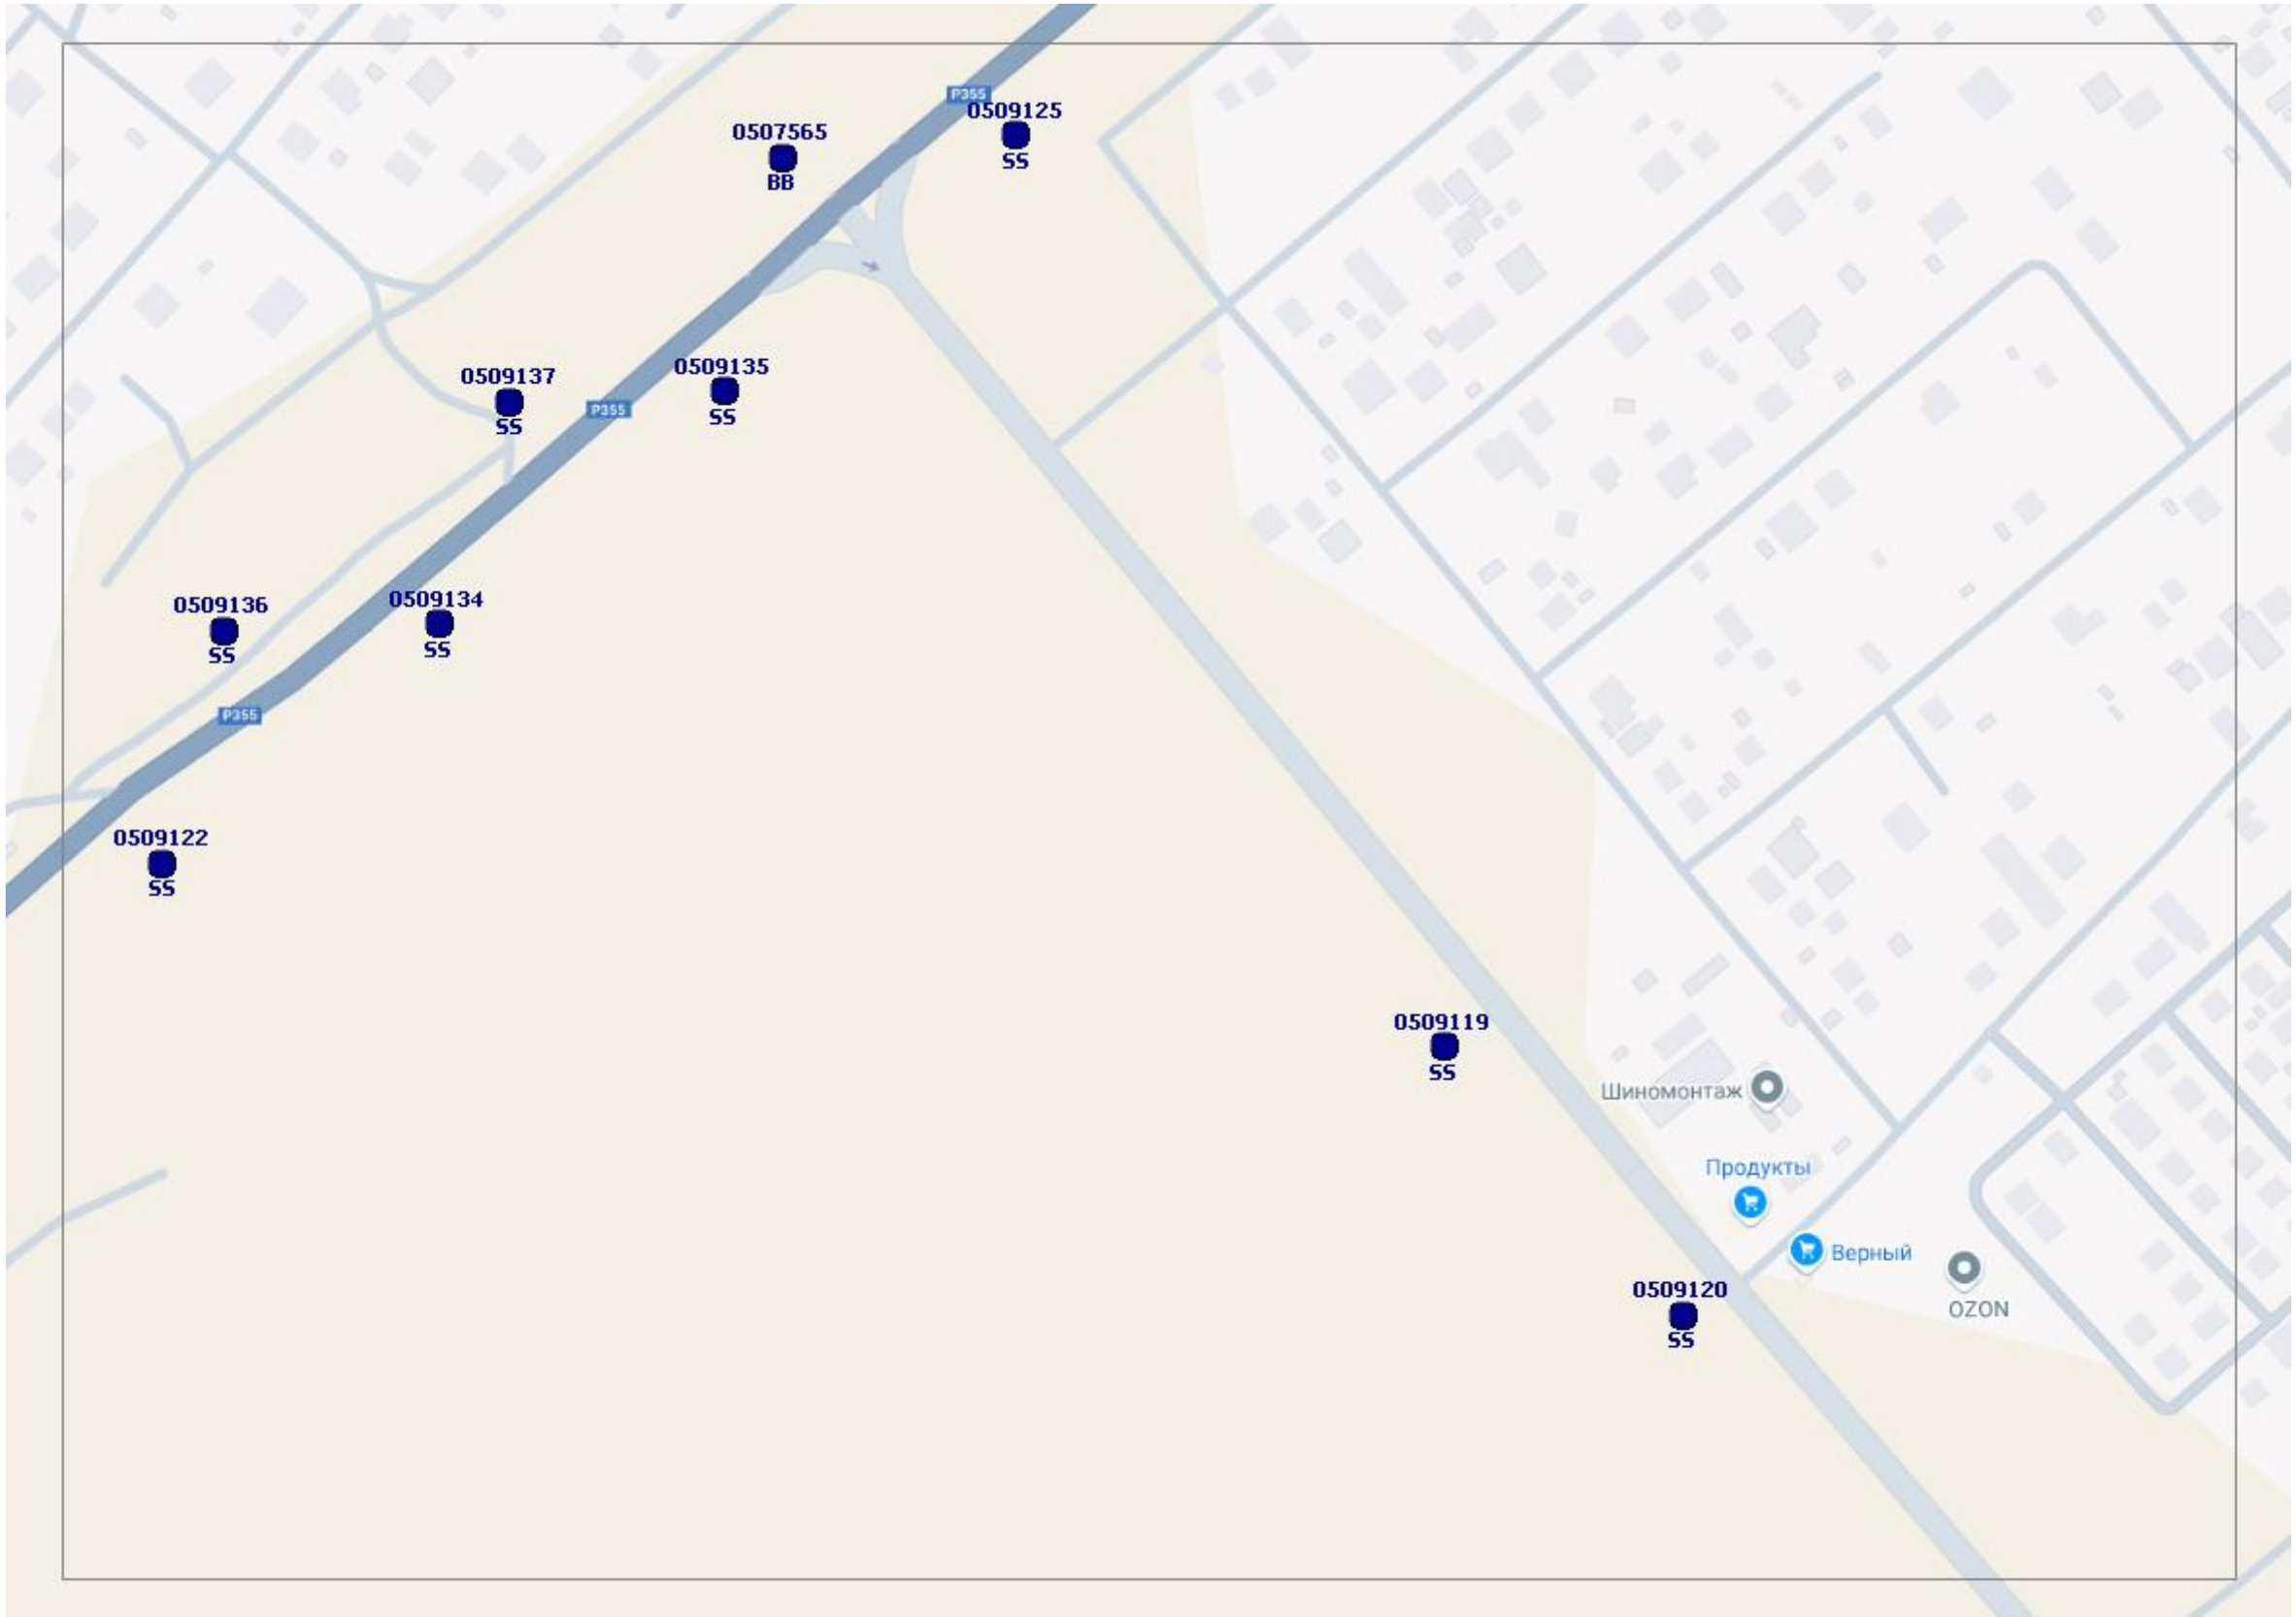
0507565
BB
0509125
SS
0509137
SS
0509135
SS
0509136
SS
0509134
SS
0509122
SS
0509119
SS
0509120
SS
P355
Шиномонтаж
Продукты
Верный
OZON

ЕКАД
ЕКАД
ЕКАД
ЕКАД
ЕКАД
ЕКАД
ЕКАД
ЕКАД
ЕКАД
0513448
NS

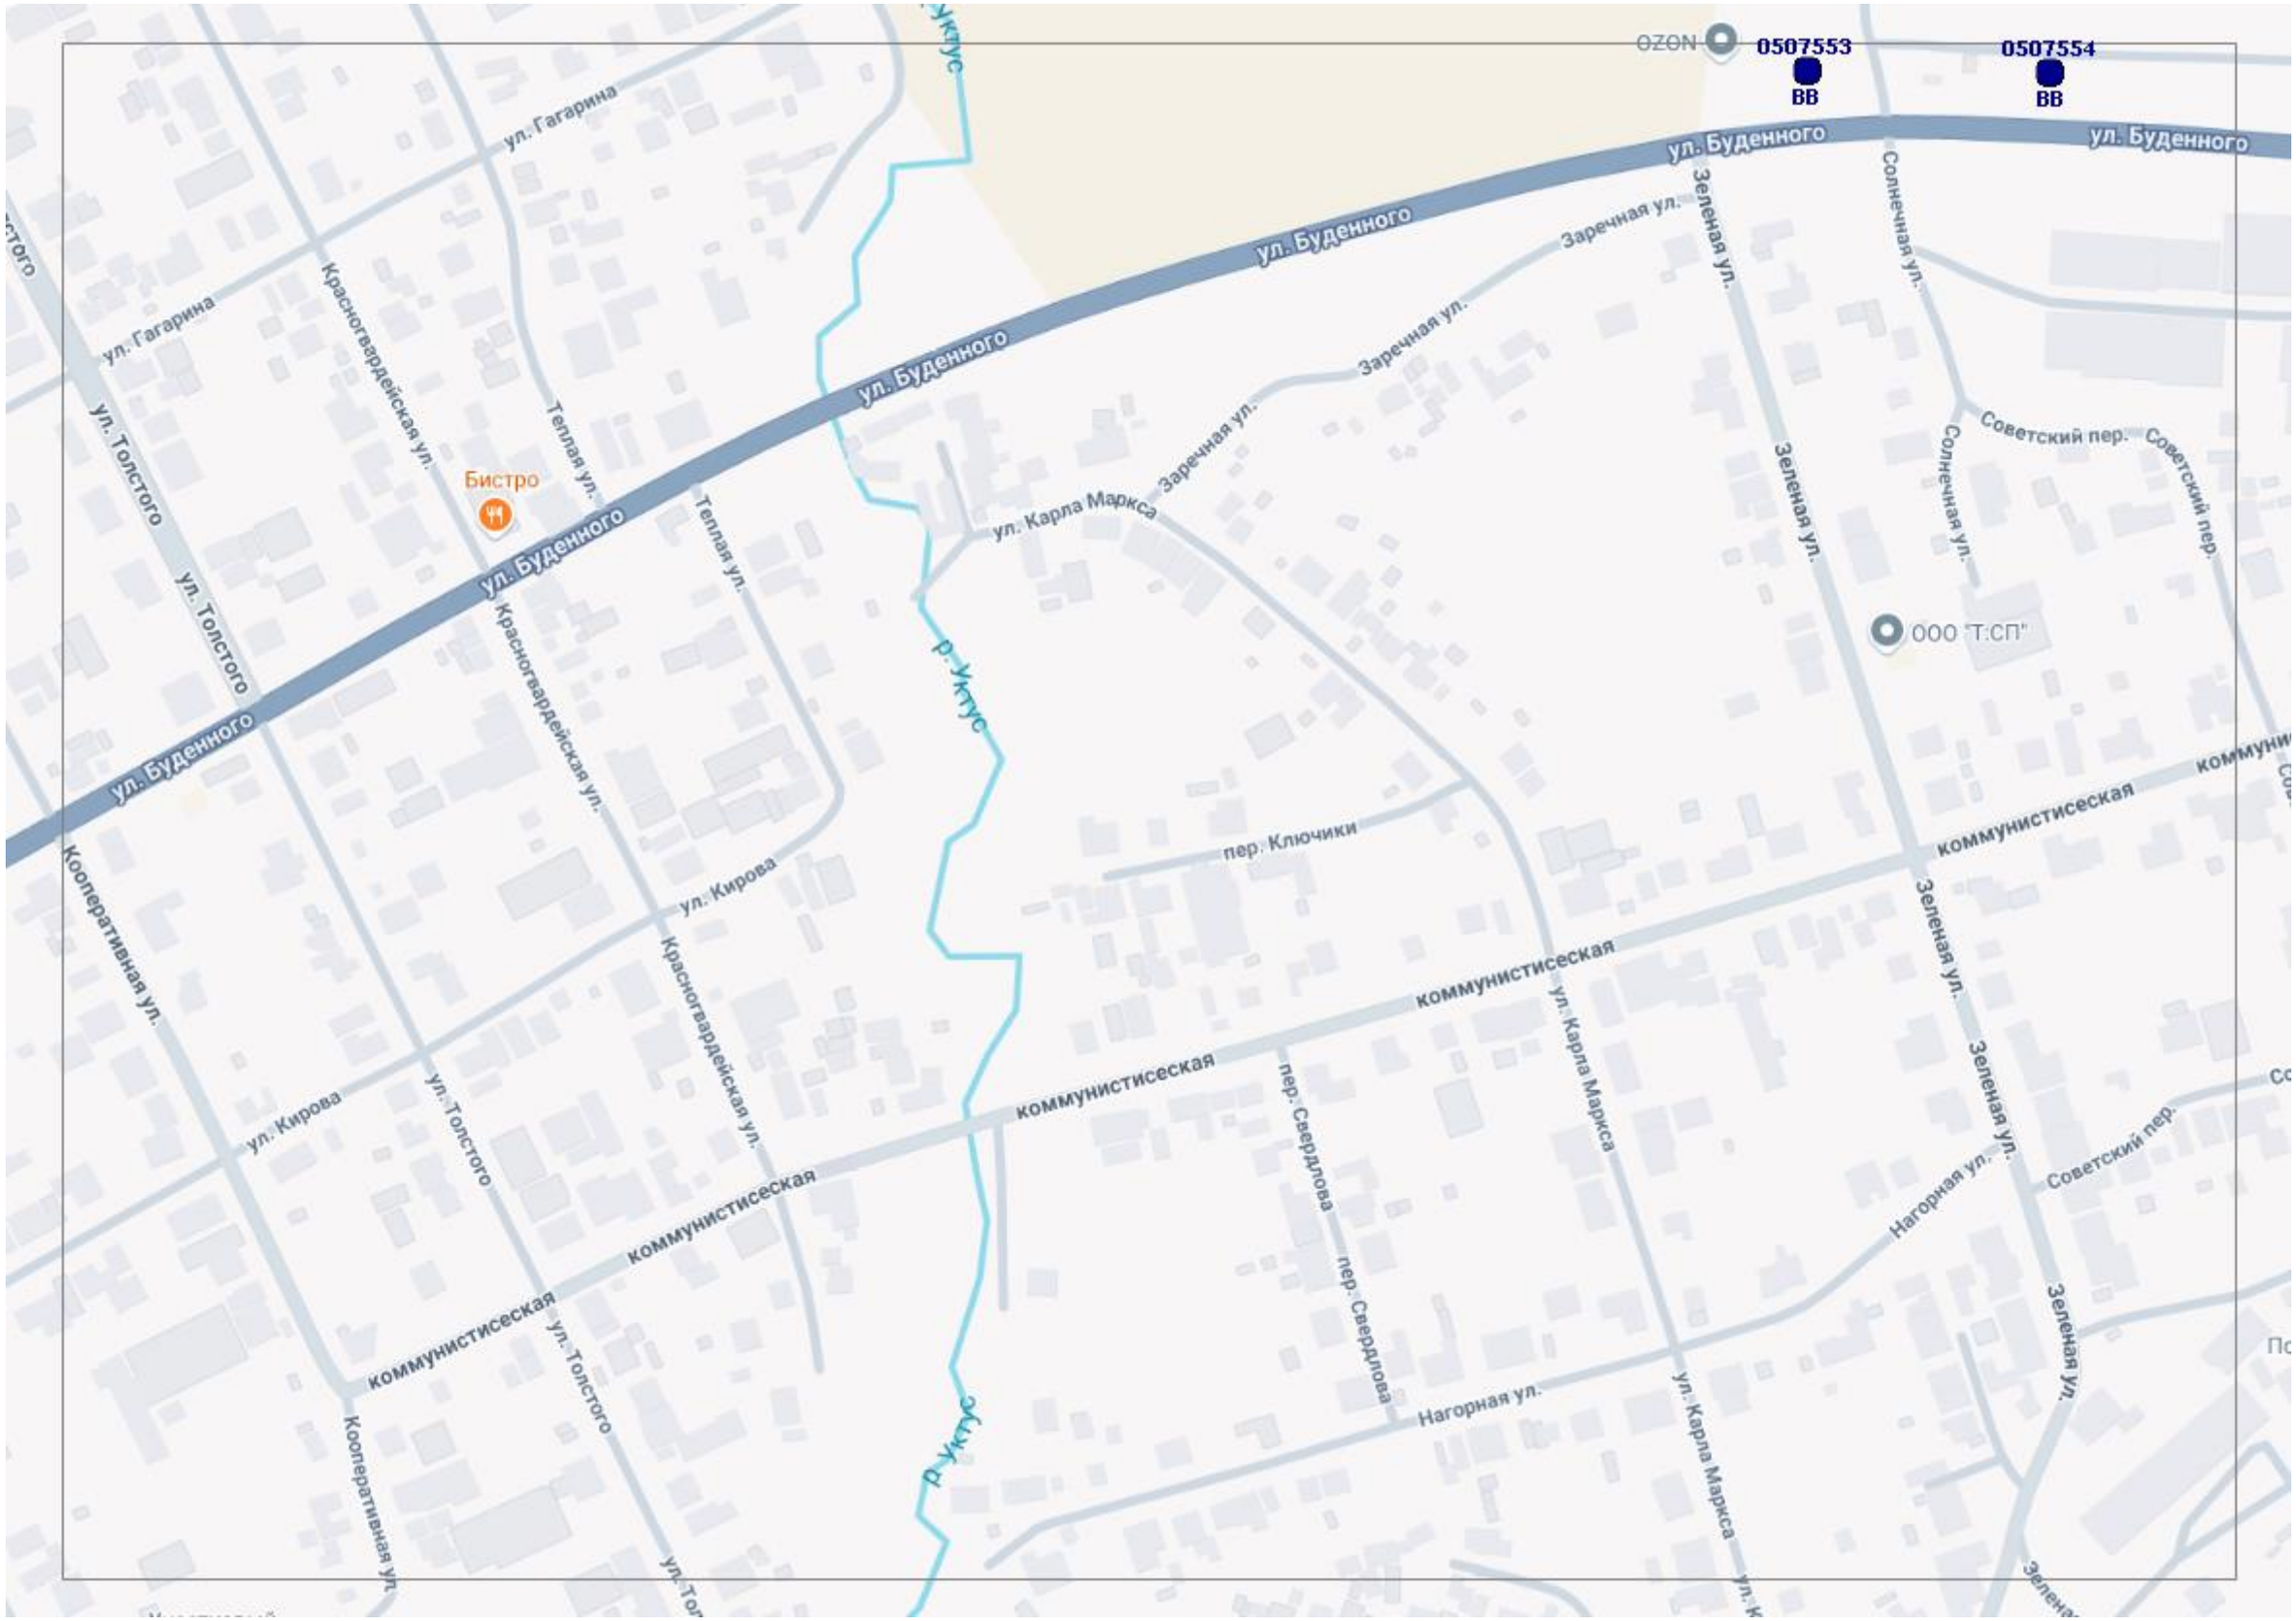
OZON
0507553
BB
0507554
BB
ул. Буденного
ул. Буденного
ул. Буденного
ул. Буденного
ул. Гагарина
ул. Гагарина
Красногвардейская ул.
Теплая ул.
Бистро
ул. Толстого
ул. Толстого
Красногвардейская ул.
Теплая ул.
ул. Карла Маркса
Заречная ул.
Заречная ул.
Заречная ул.
Зеленая ул.
Солнечная ул.
Советский пер.
Советский пер.
Зеленая ул.
Солнечная ул.
ООО "Т:СП"
р. Уктус
пер. Ключики
коммунистисеская
коммунистисеская
коммунистисеская
коммунистисеская
Кооперативная ул.
ул. Кирова
ул. Кирова
ул. Толстого
ул. Толстого
Красногвардейская ул.
пер. Свердлова
пер. Свердлова
ул. Карла Маркса
ул. Карла Маркса
Нагорная ул.
Нагорная ул.
Зеленая ул.
Зеленая ул.
Советский пер.
р. Уктус

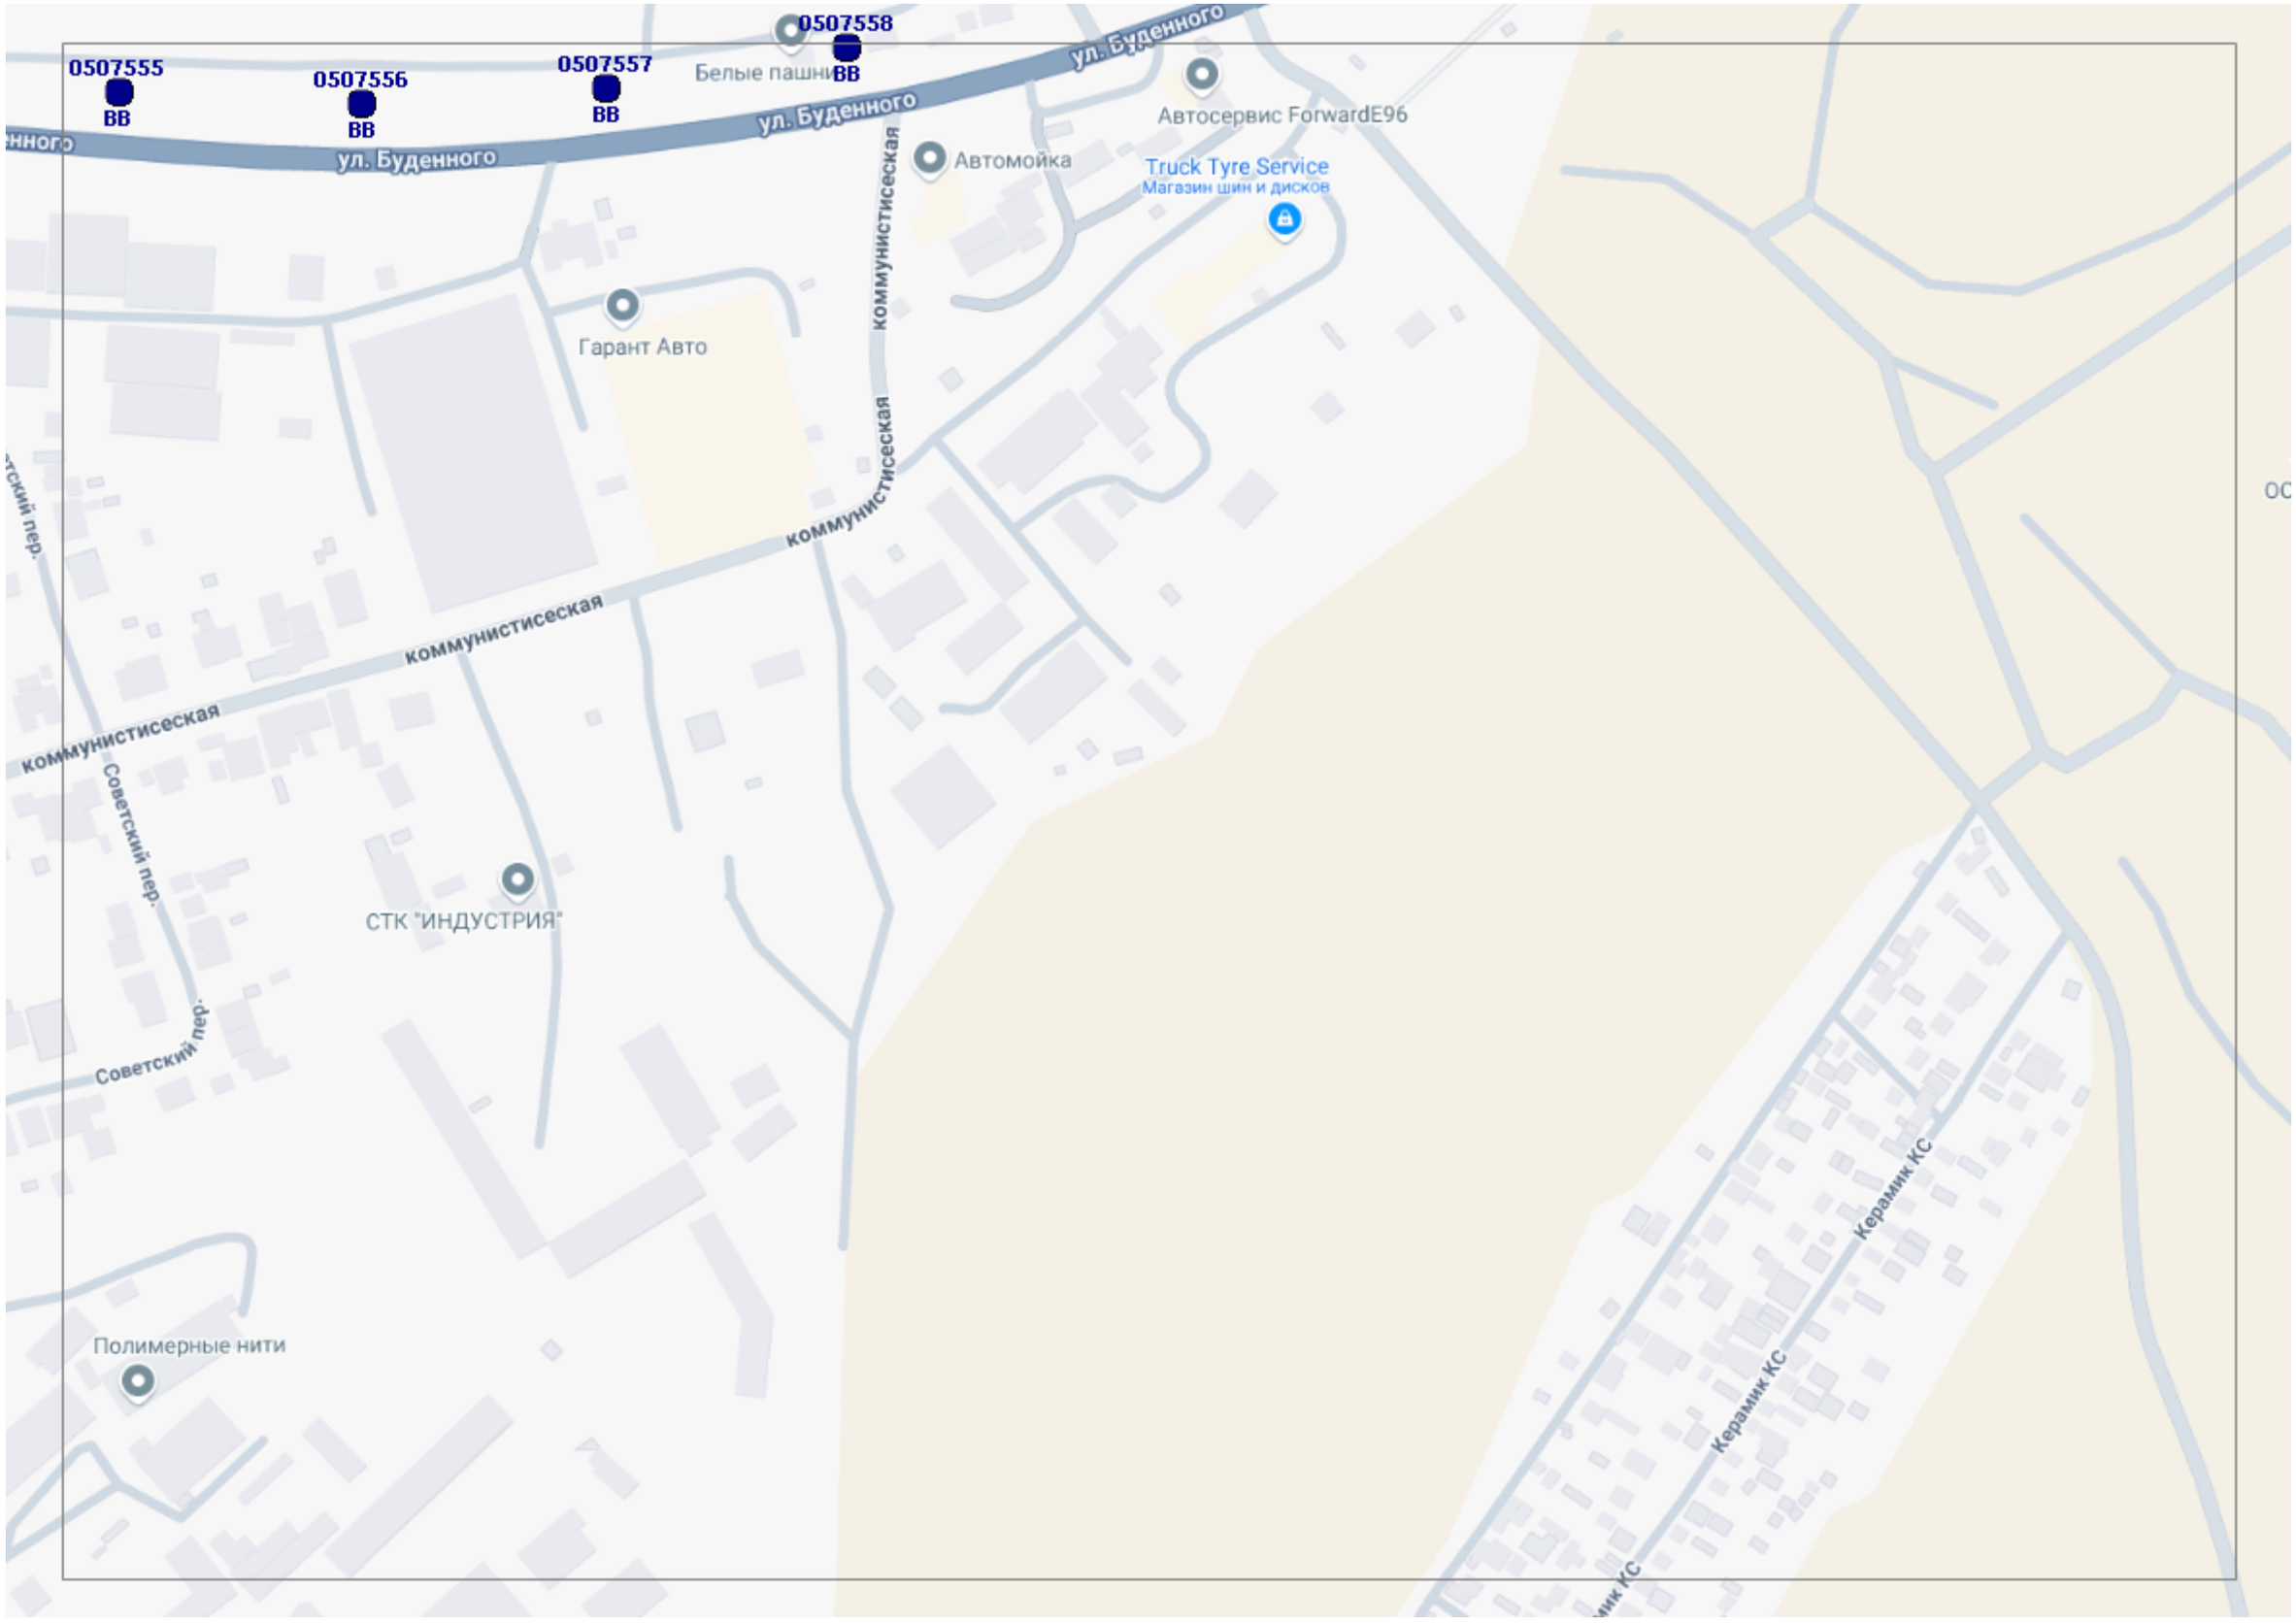
0507555
ВВ
0507556
ВВ
0507557
ВВ
0507558
ВВ
Белые пашни
ул. Буденного
ул. Буденного
ул. Буденного
Автосервис ForwardE96
Автомойка
Truck Tyre Service
Магазин шин и дисков
Гарант Авто
коммунистисеская
коммунистисеская
коммунистисеская
Советский пер.
СТК "ИНДУСТРИЯ"
Полимерные нити
Керамик КС
Керамик КС
Керамик КС

620901
55
ТМ Юки групп
ООО "Армедика"

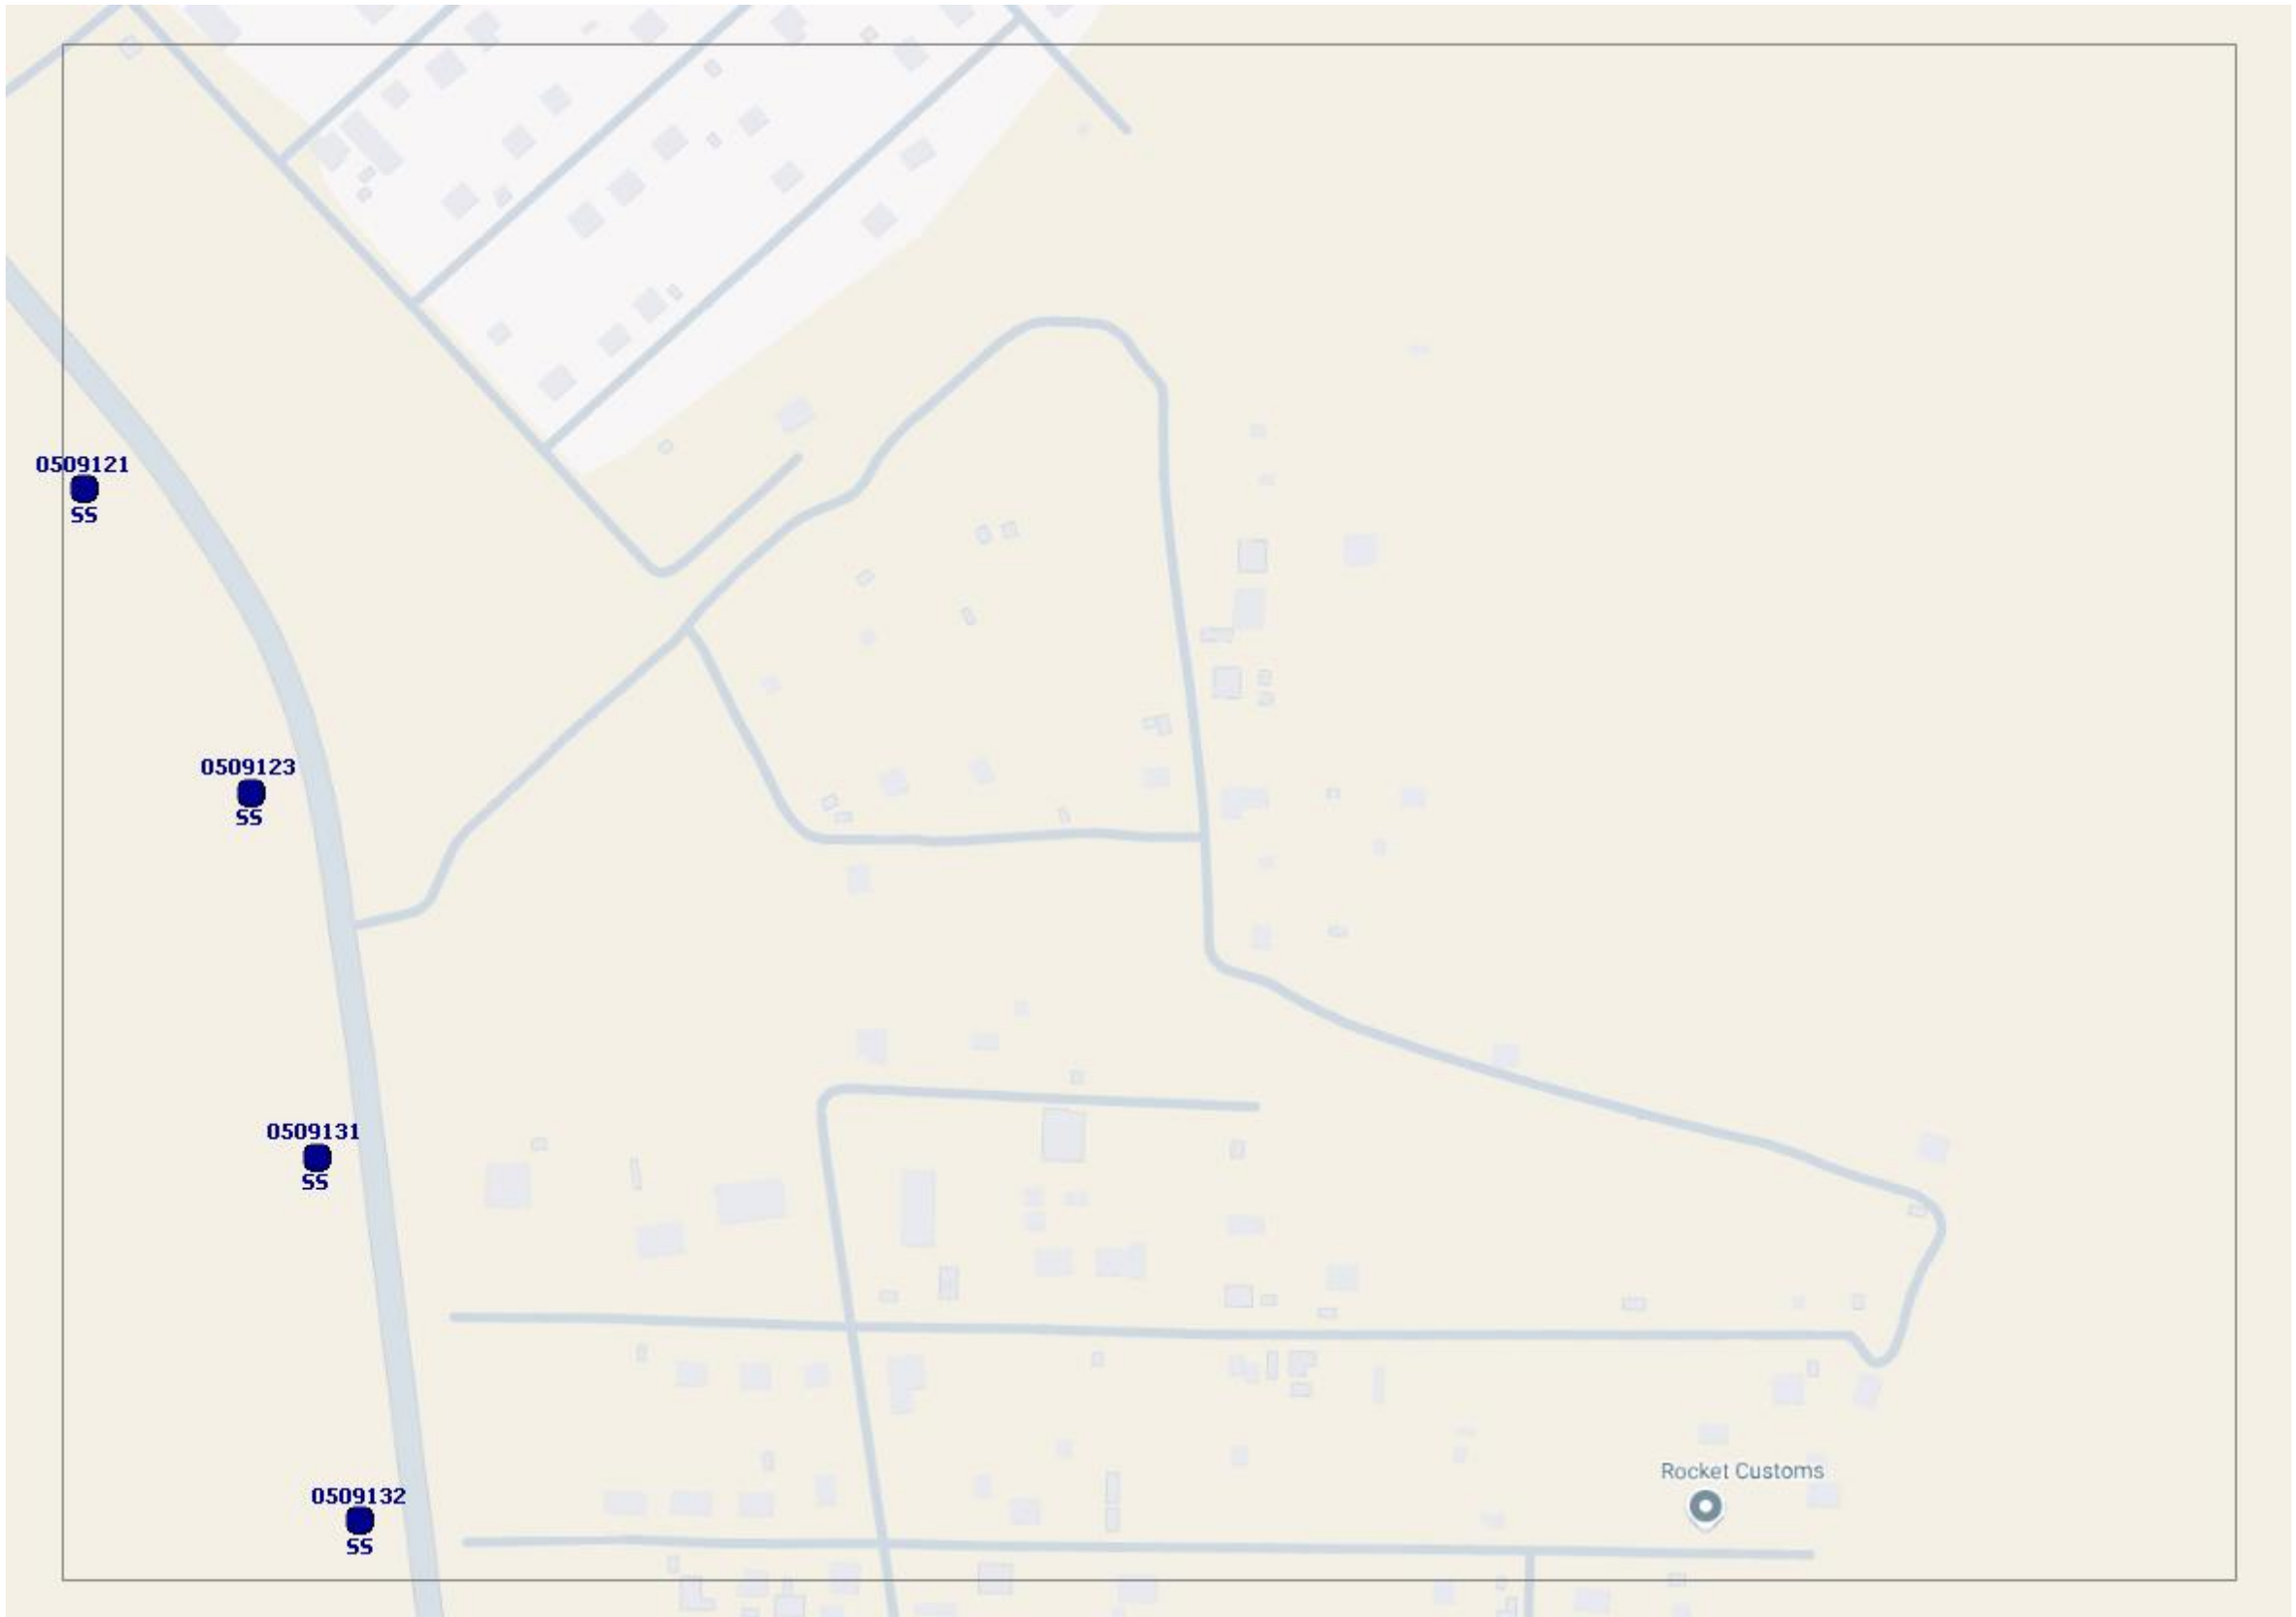
0509121
SS
0509123
SS
0509131
SS
0509132
SS
Rocket Customs

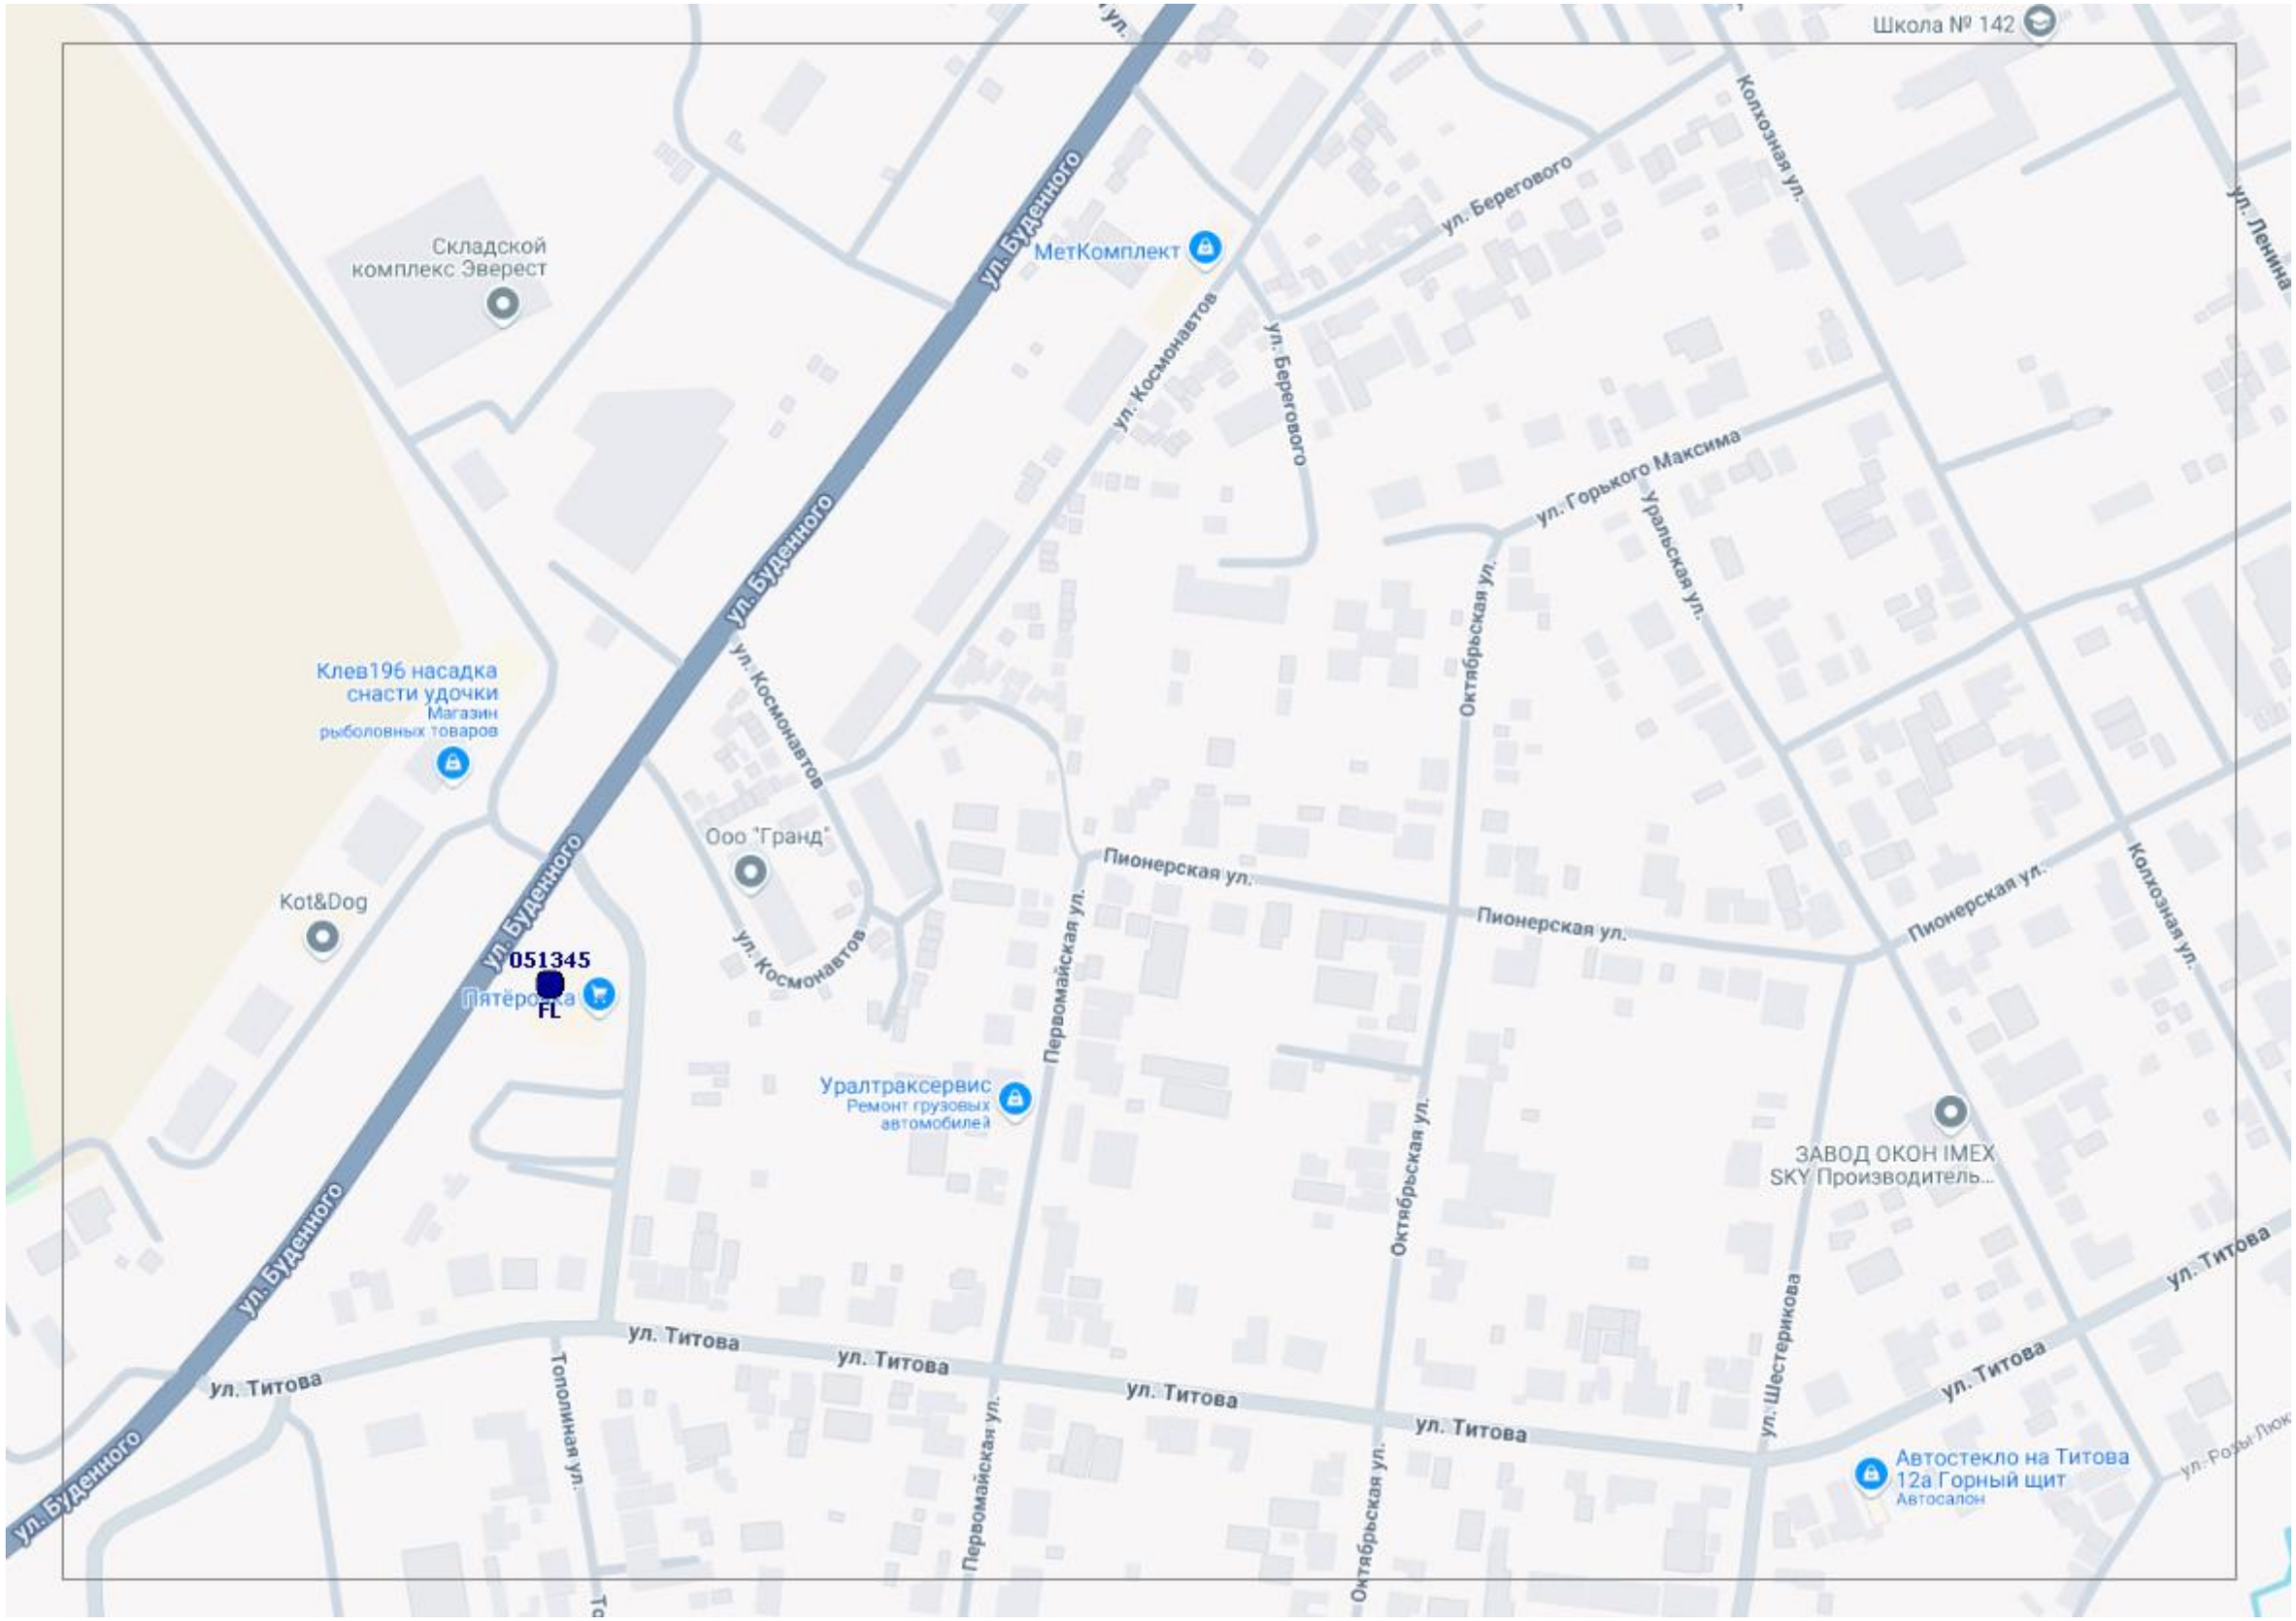
Школа № 142
Складской комплекс Эверест
МетКомплект
ул. Буденного
ул. Космонавтов
ул. Берегового
Колхозная ул.
ул. Ленина
ул. Горького Максима
Уральская ул.
Октябрьская ул.
Клев196 насадка снасти удочки
Магазин рыболовных товаров
Ооо "Гранд"
Пионерская ул.
Первомайская ул.
Kot&Dog
051345
FL
Пятёрочка
Уралтраксервис
Ремонт грузовых автомобилей
ЗАВОД ОКОН IMEX SKY Производитель...
ул. Титова
Тополиная ул.
ул. Шестерикова
Автостекло на Титова 12а Горный щит
Автосалон
ул. Розы Люк

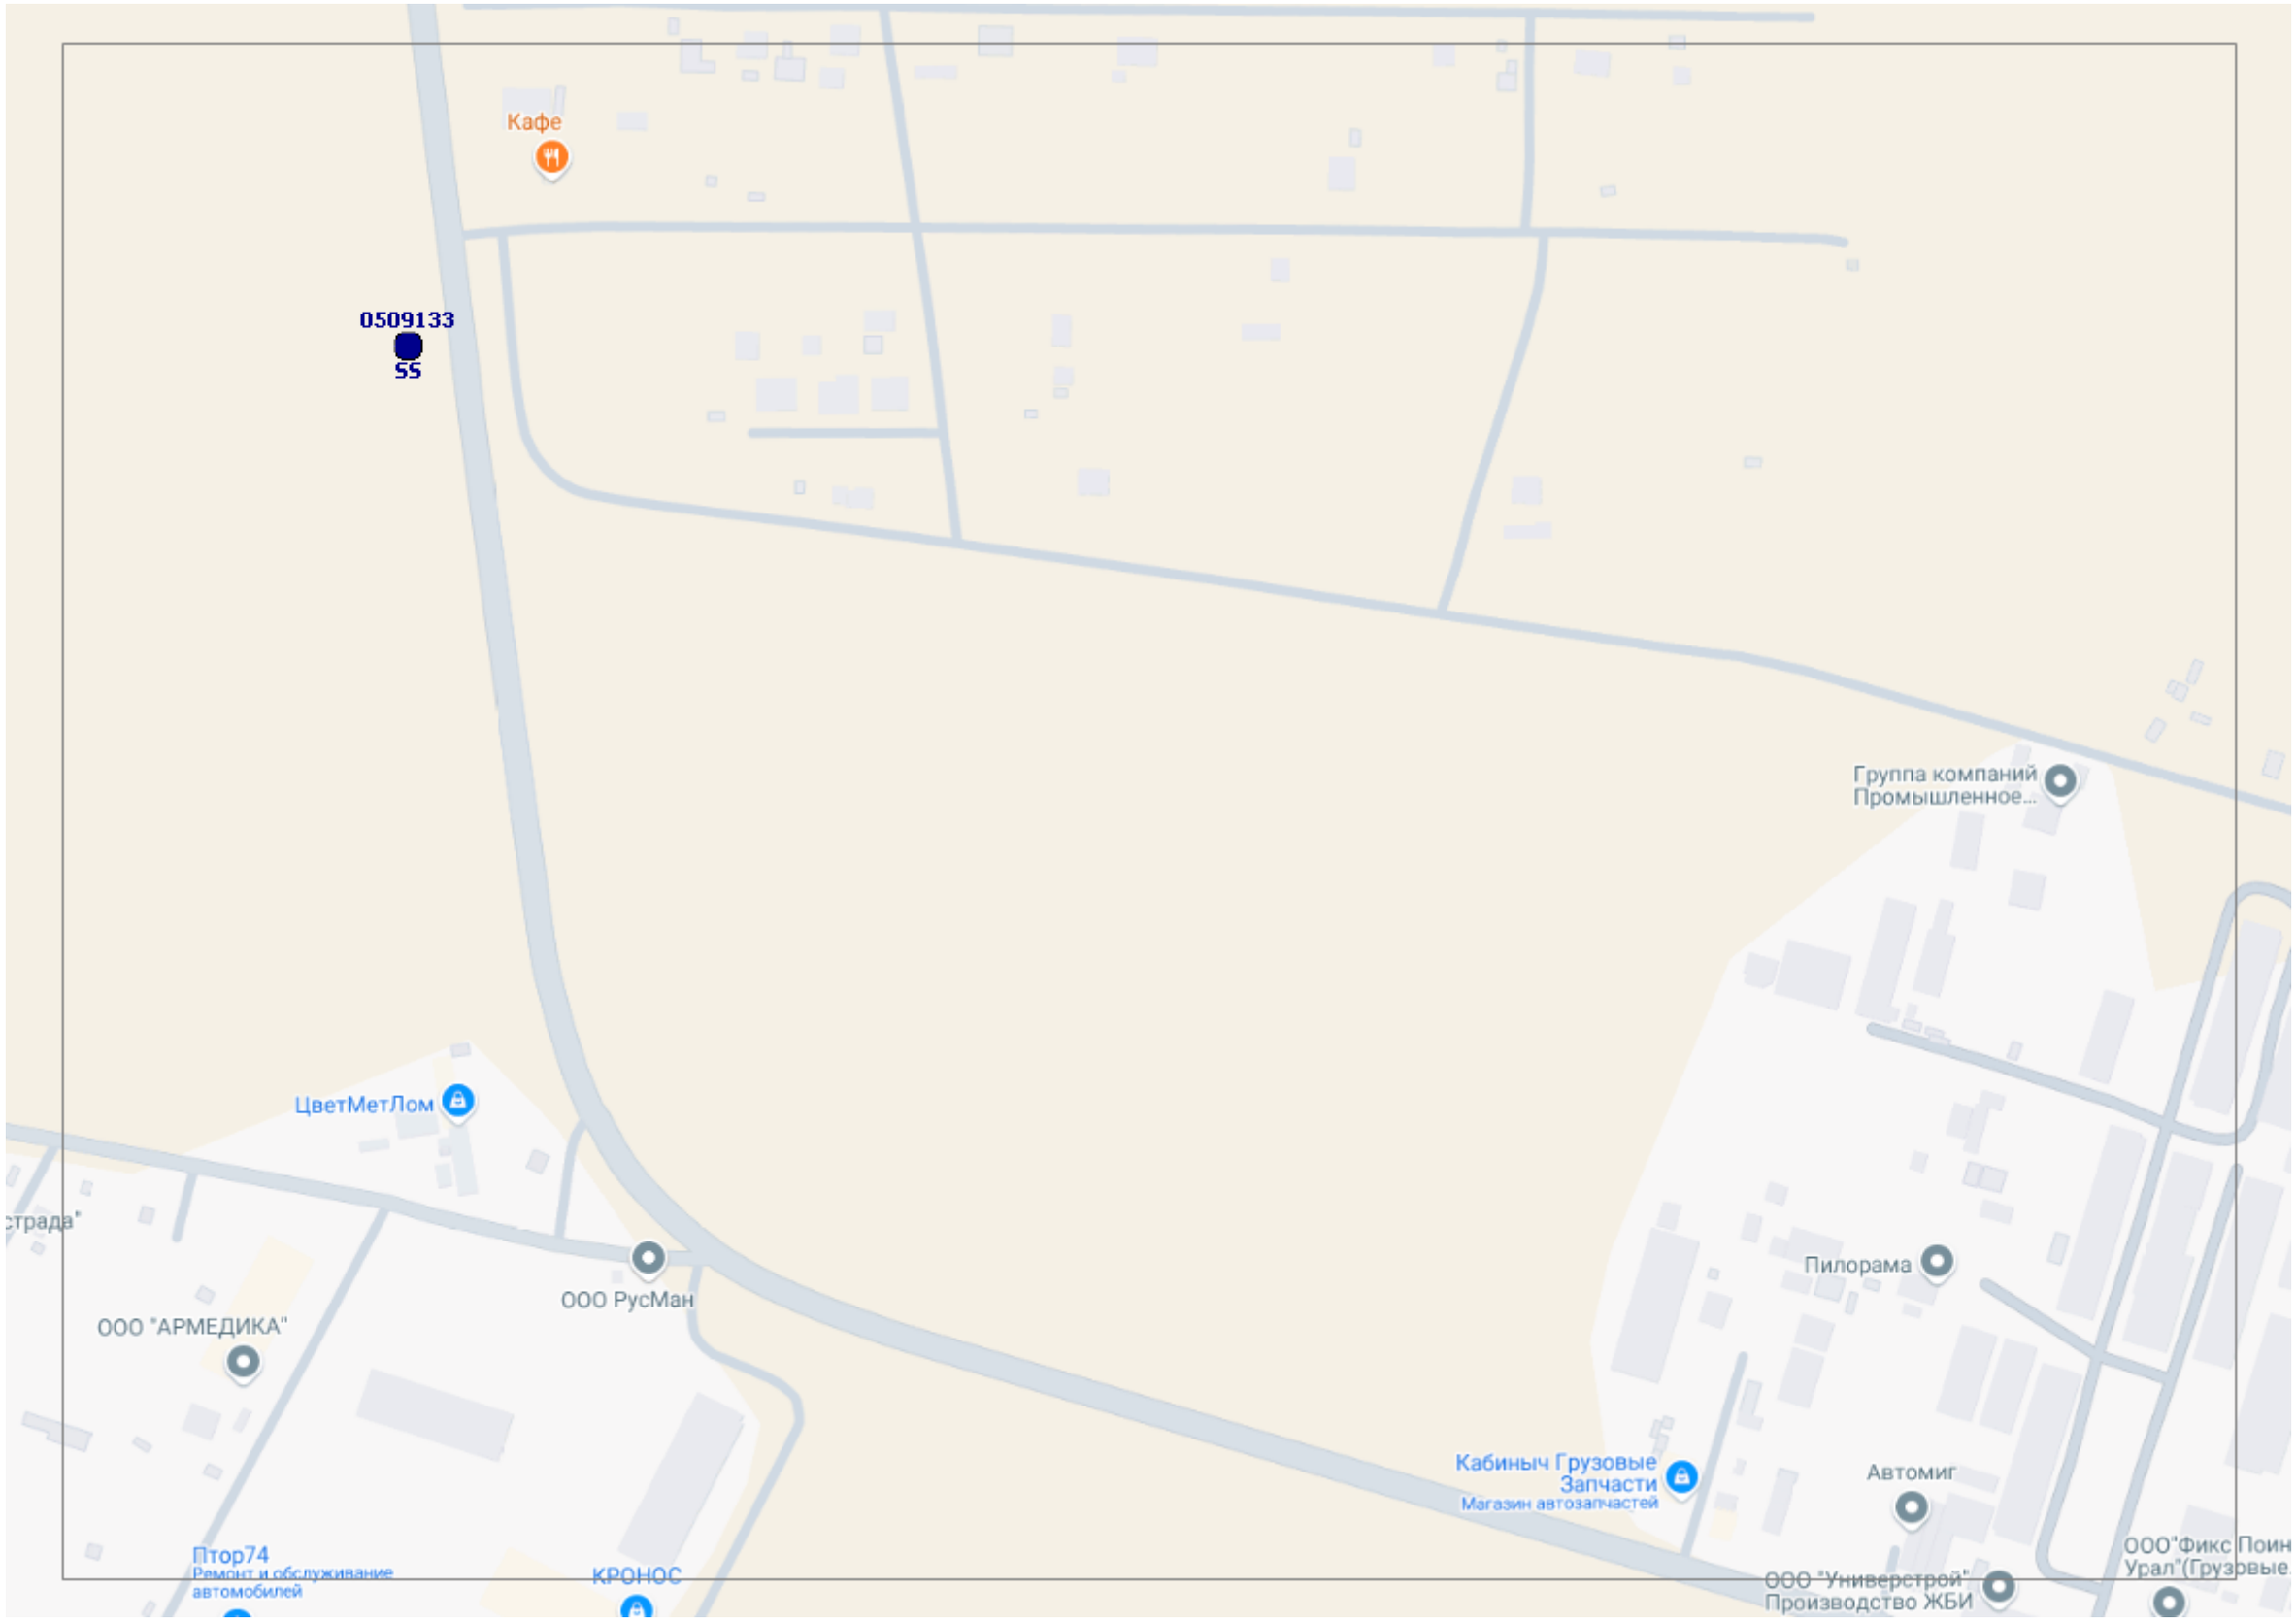
Кафе
0509133
SS
Группа компаний
Промышленное...
ЦветМетЛом
ООО РусМан
ООО "АРМЕДИКА"
Пилорама
Кабиныч Грузовые
Запчасти
Магазин автозапчастей
Автомиг
Птор74
Ремонт и обслуживание
автомобилей
КРОНОС
ООО "Универстрой"
Производство ЖБИ

190915
SS
190914
SS
190917
SS
P355
P355
P355

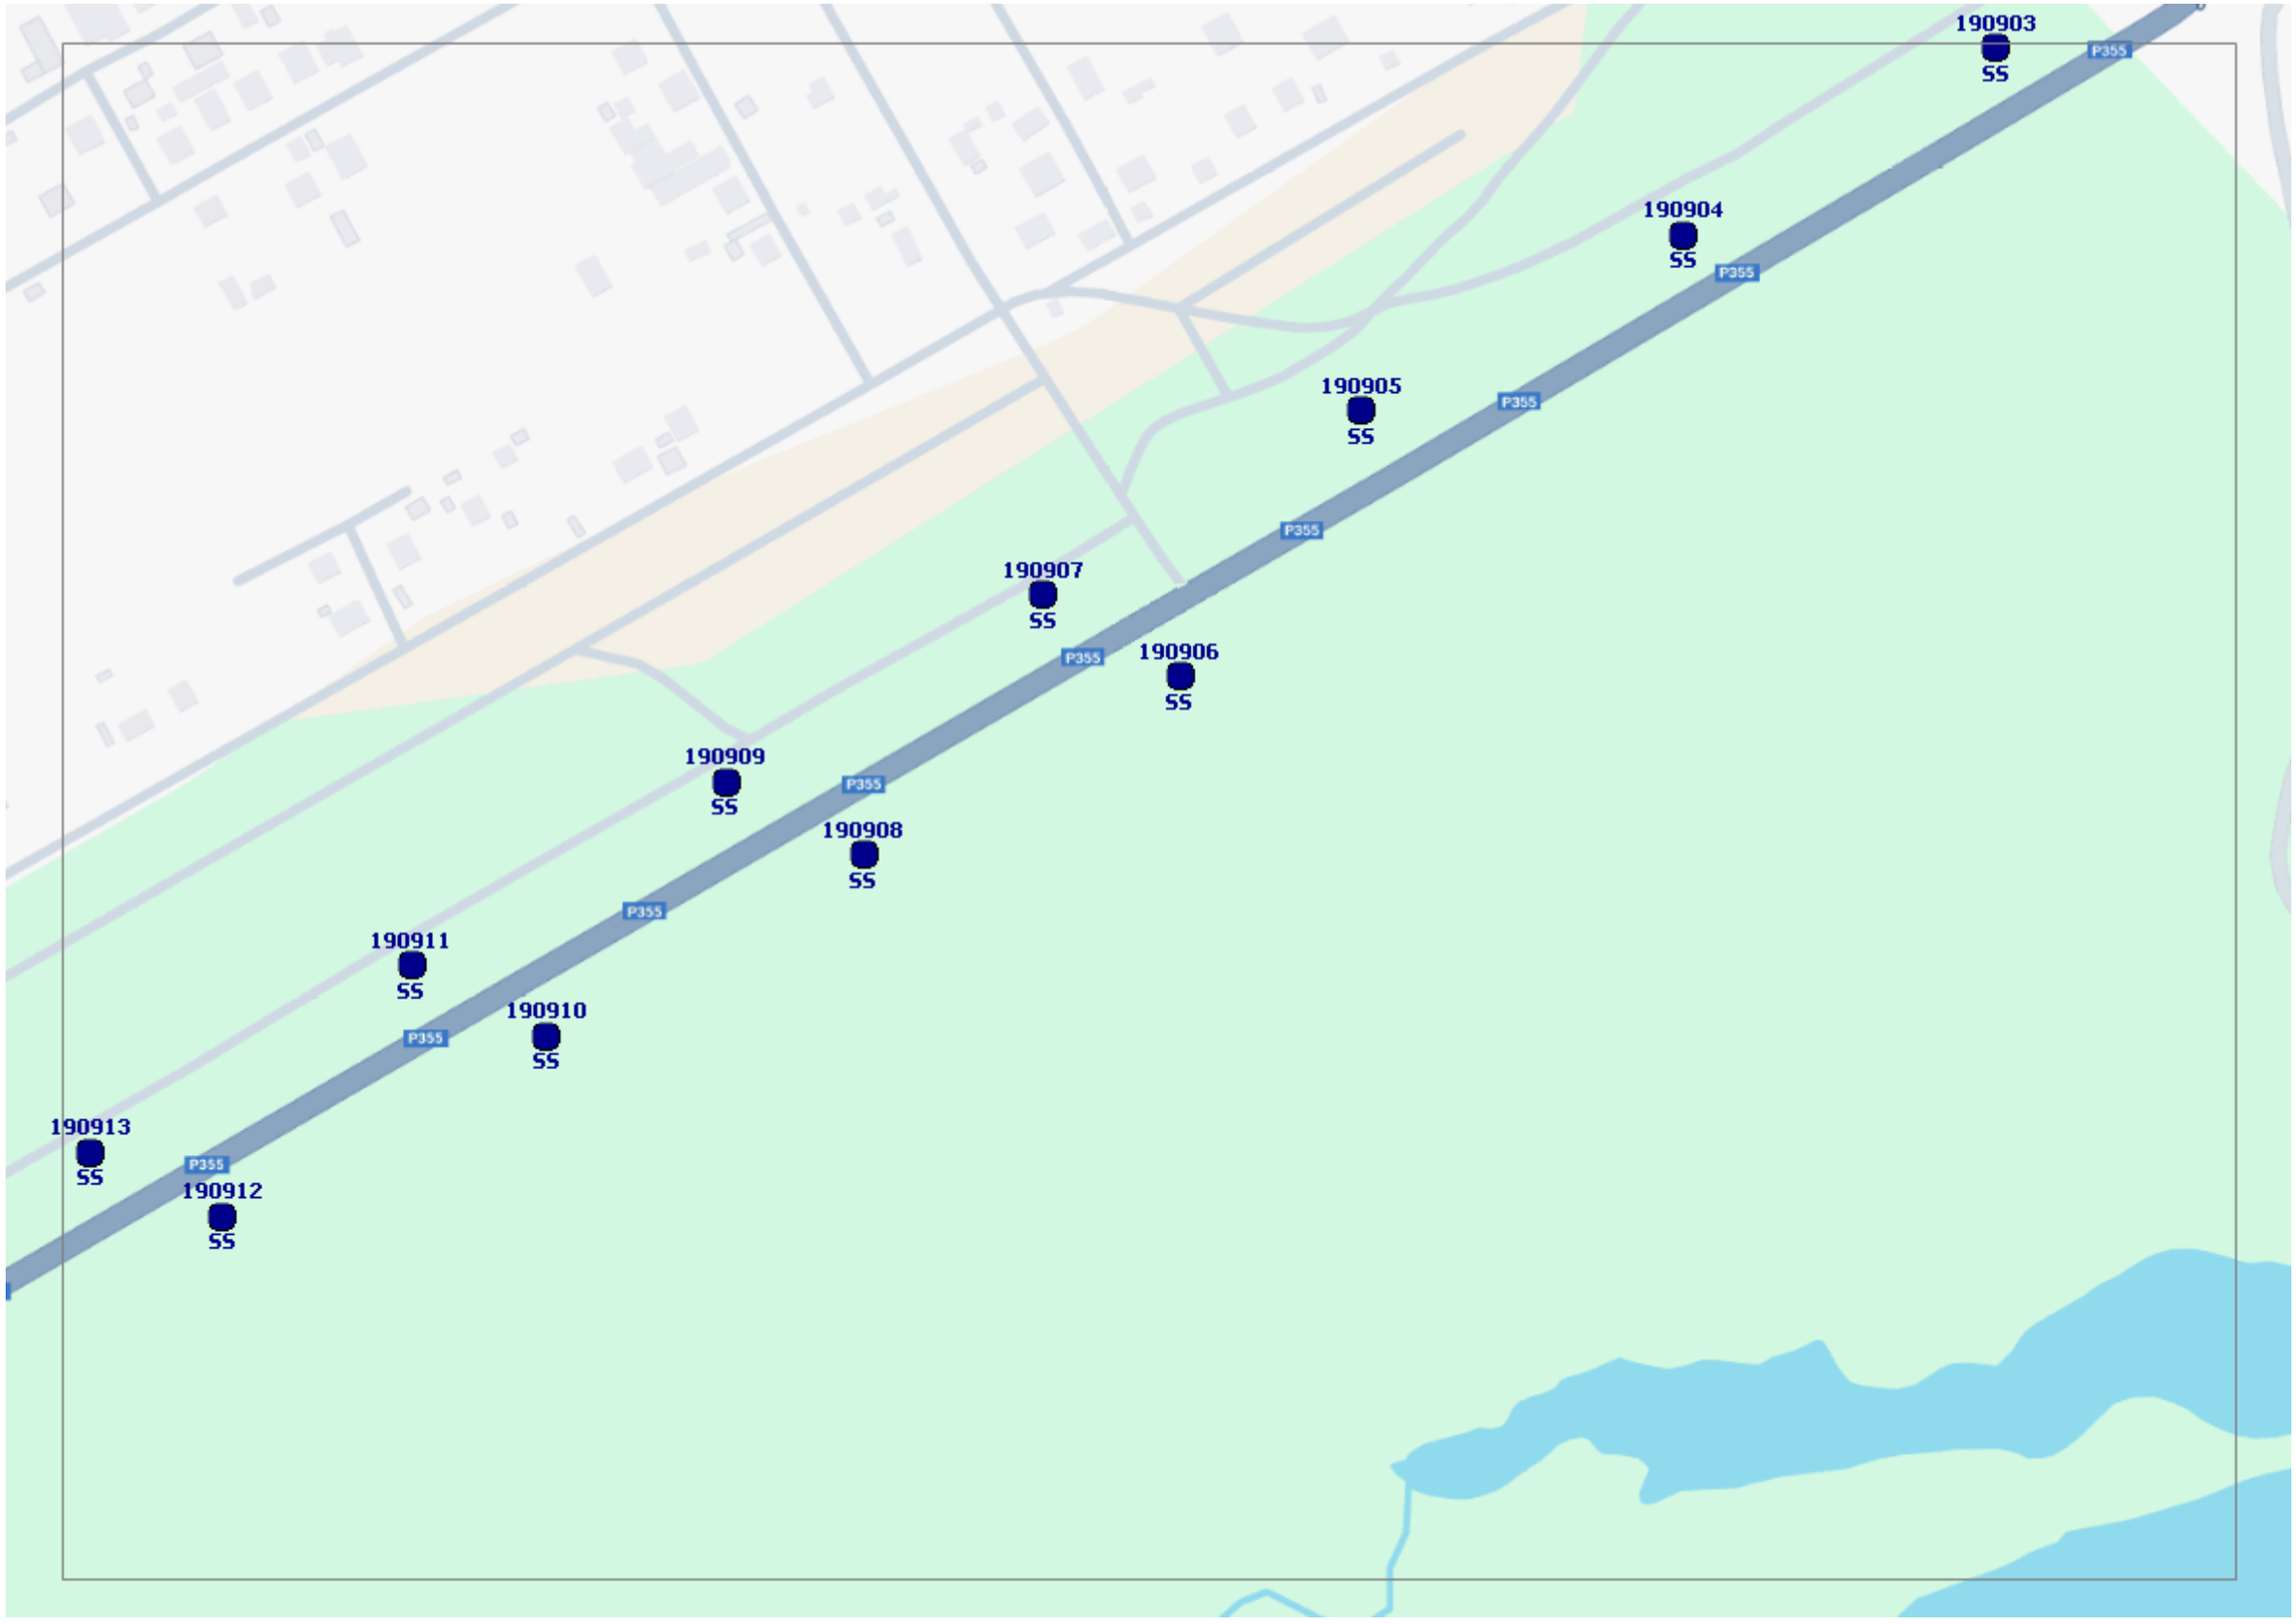
190903
SS
190904
SS
190905
SS
190907
SS
190906
SS
190909
SS
190908
SS
190911
SS
190910
SS
190913
SS
190912
SS
P355
P355
P355
P355
P355
P355

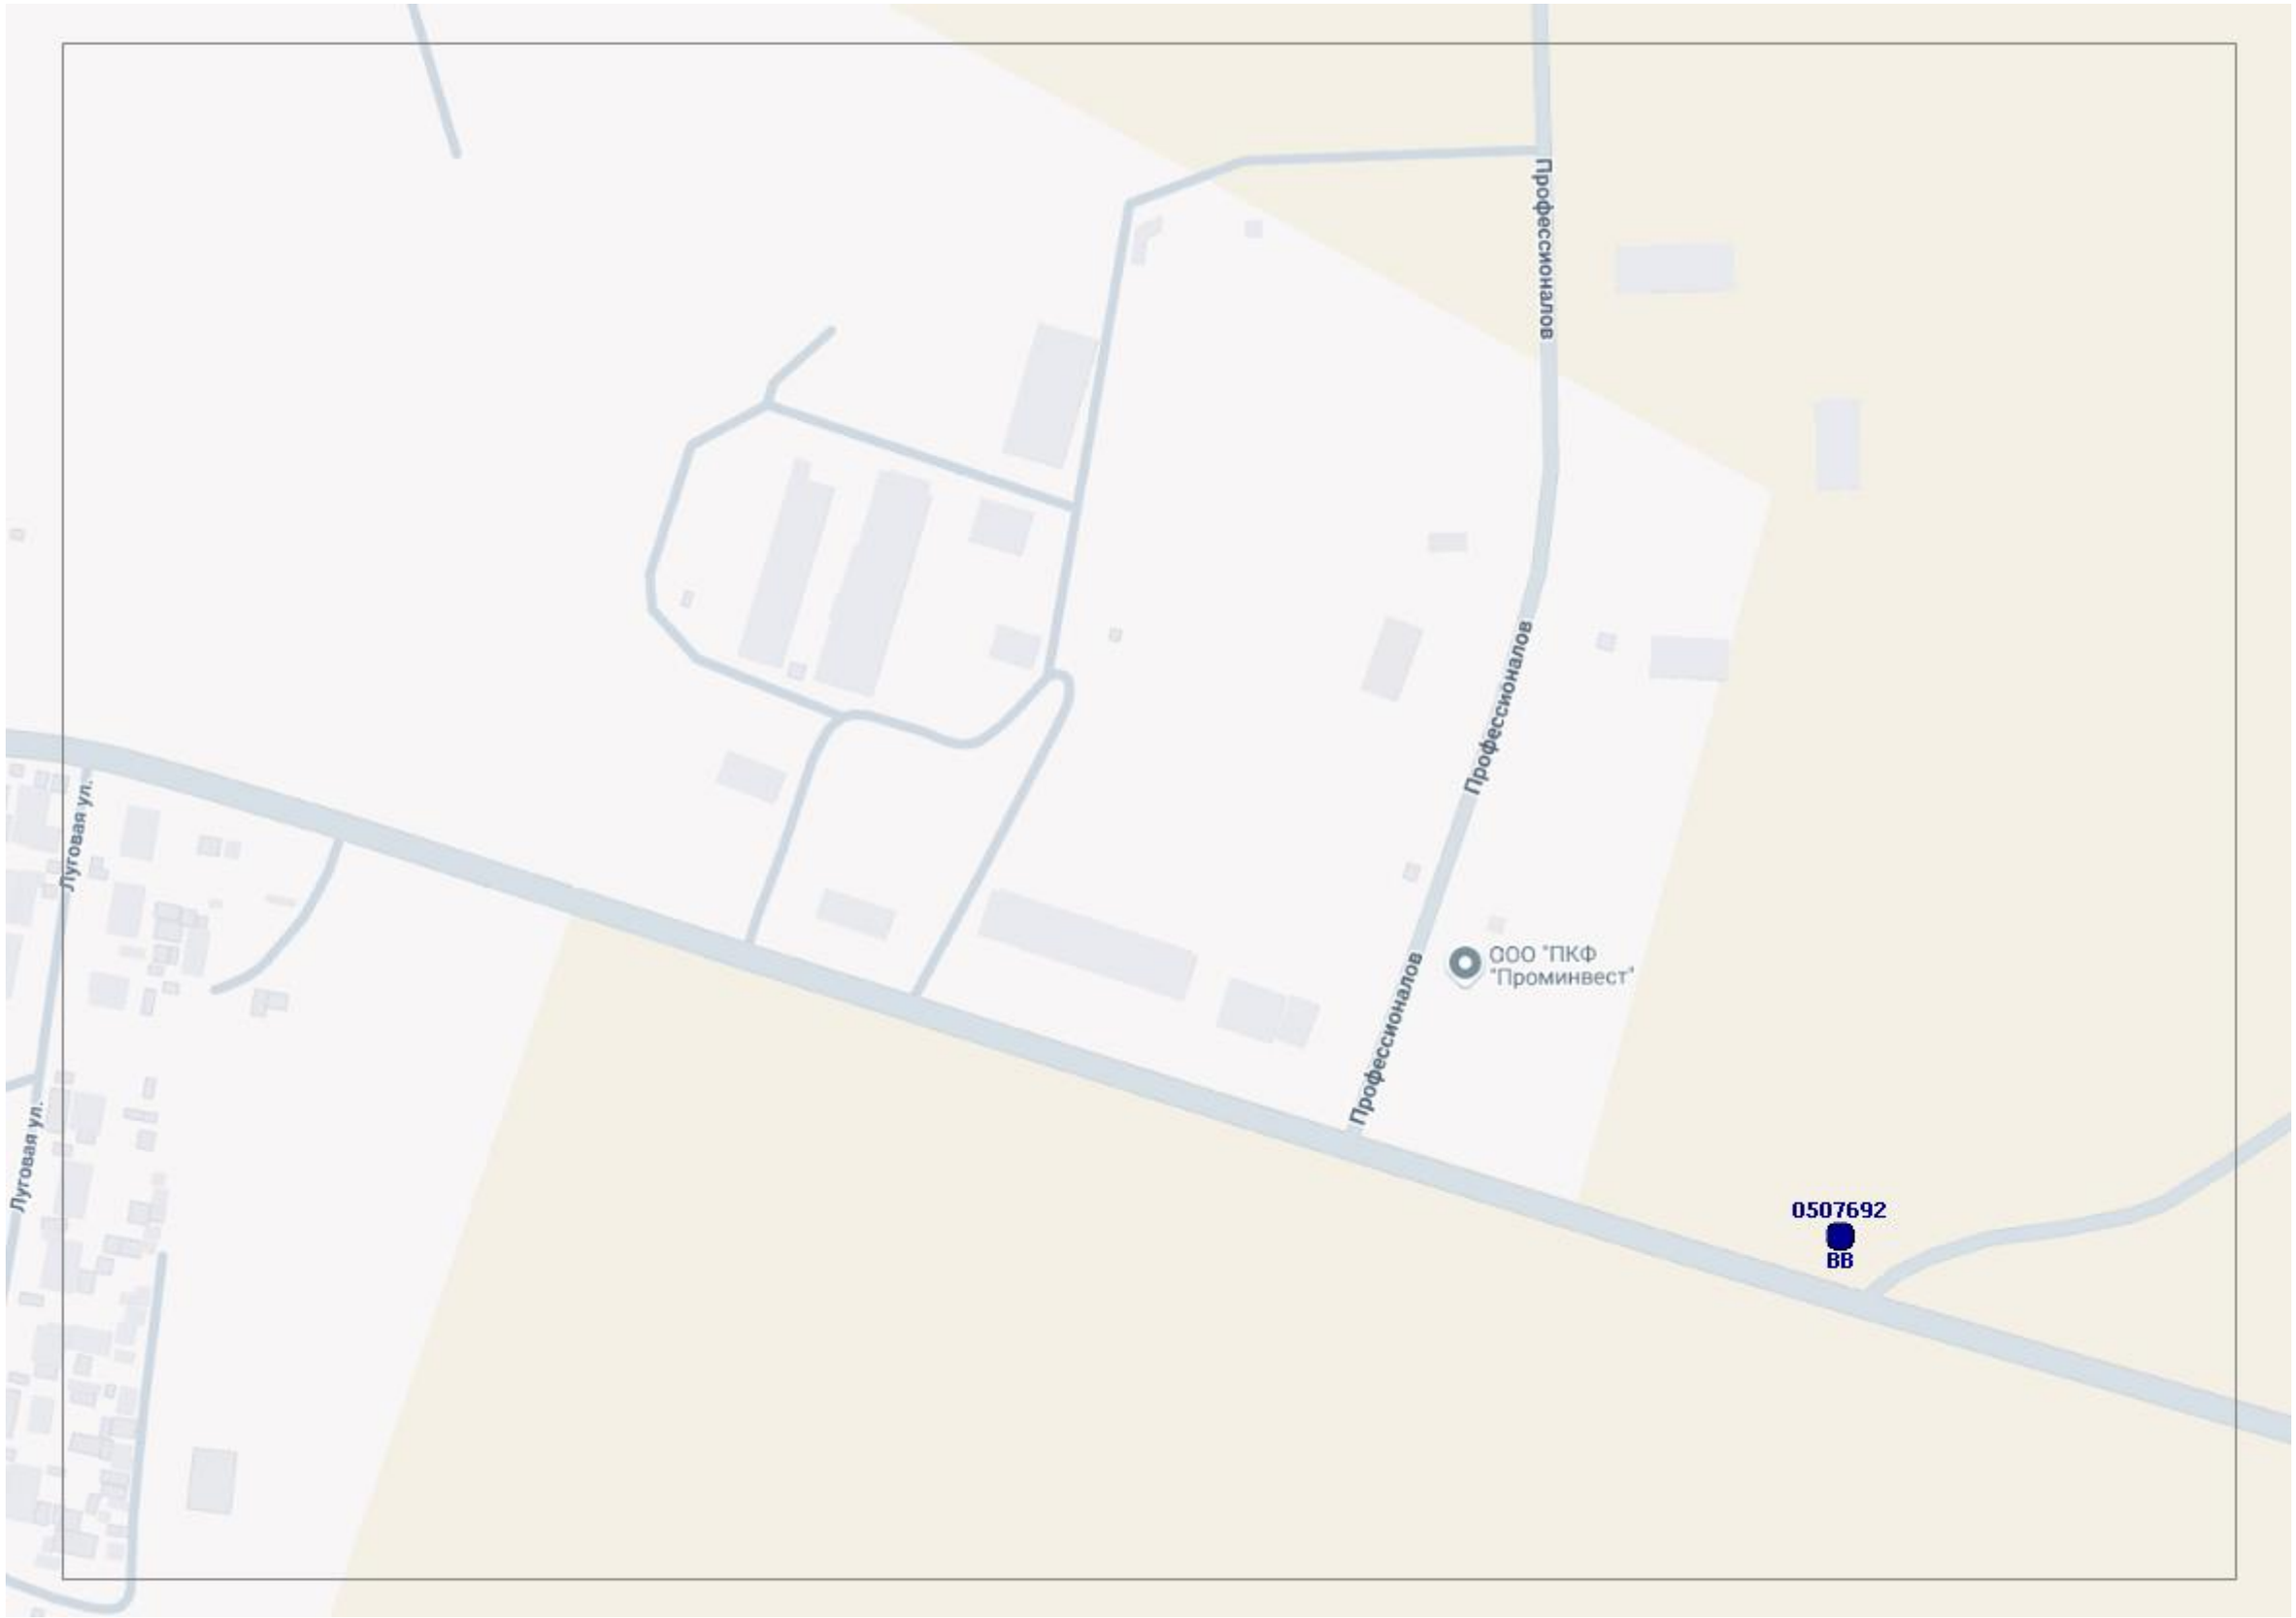
Профессионалов
Профессионалов
Профессионалов
Луговая ул.
Луговая ул.
ООО "ПКФ "Проминвест"
0507692
ВВ

P355
190919
SS
P355
P355
P355
P355

190916
SS
P355
190918
SS
P355
0509106
SS
P355
0509126
SS
P355
0509127
SS
P355
0509107
SS
P355
0509128
SS
P355

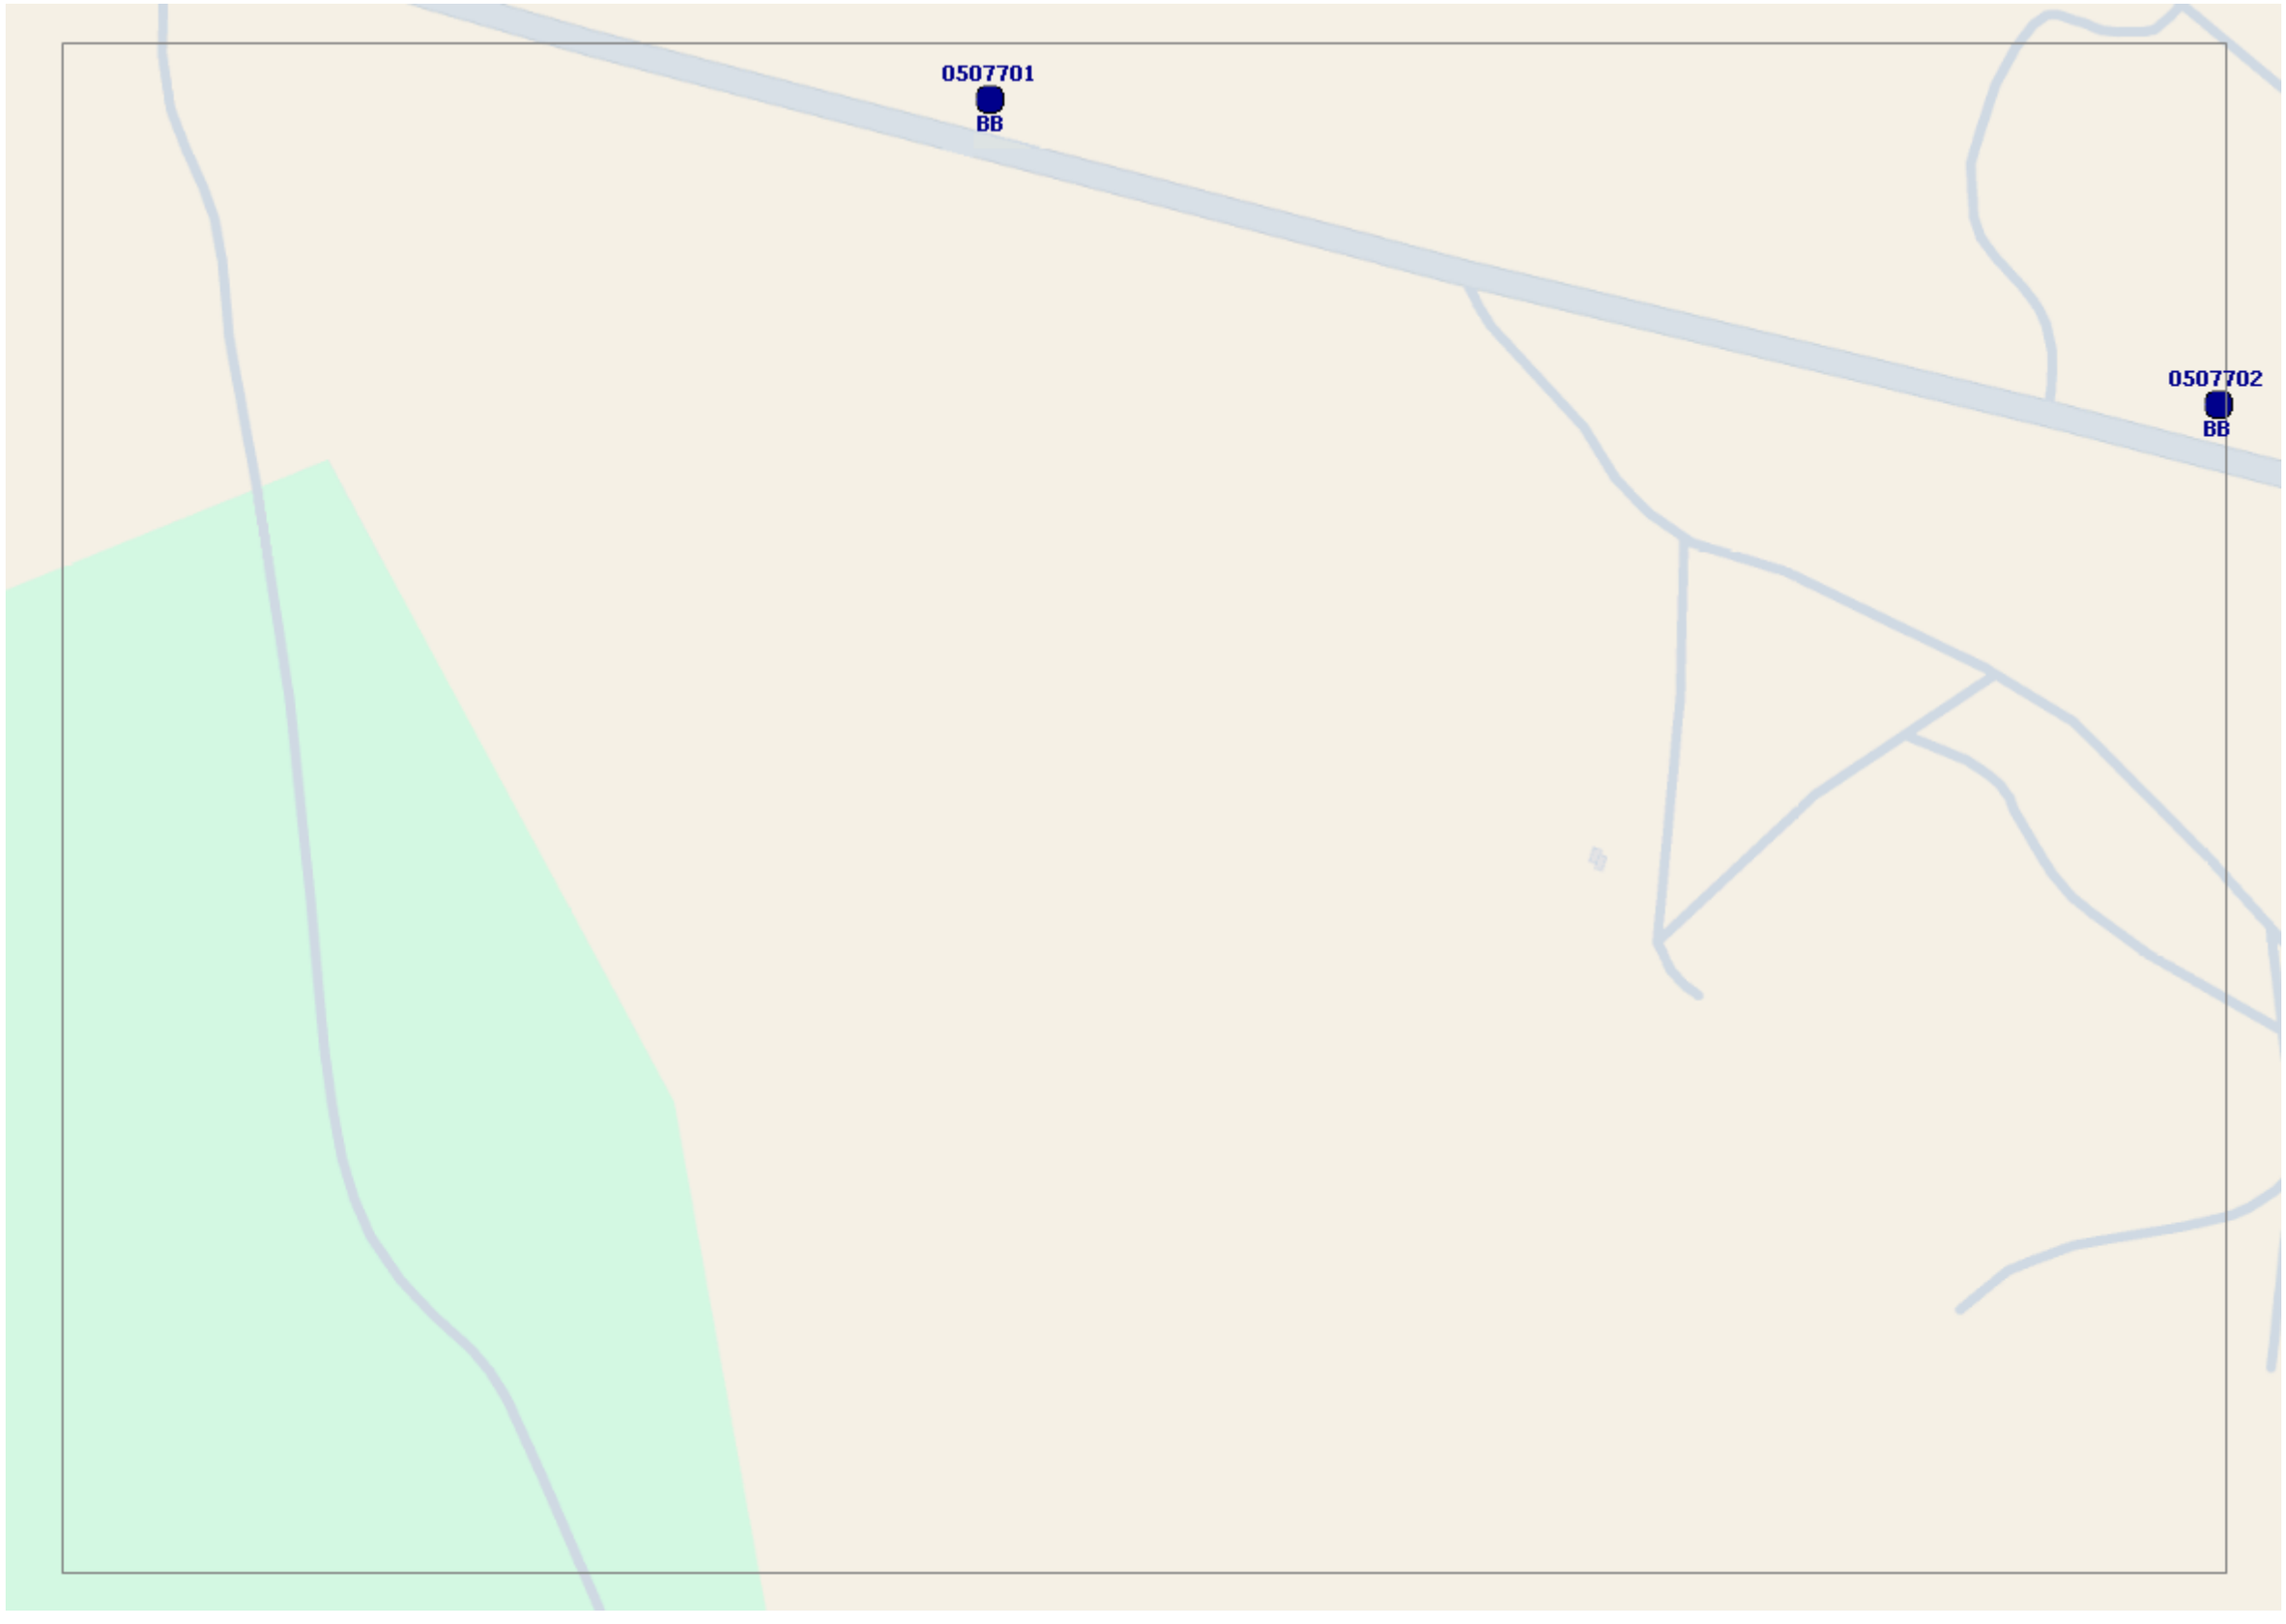
0507701
BB
0507702
BB

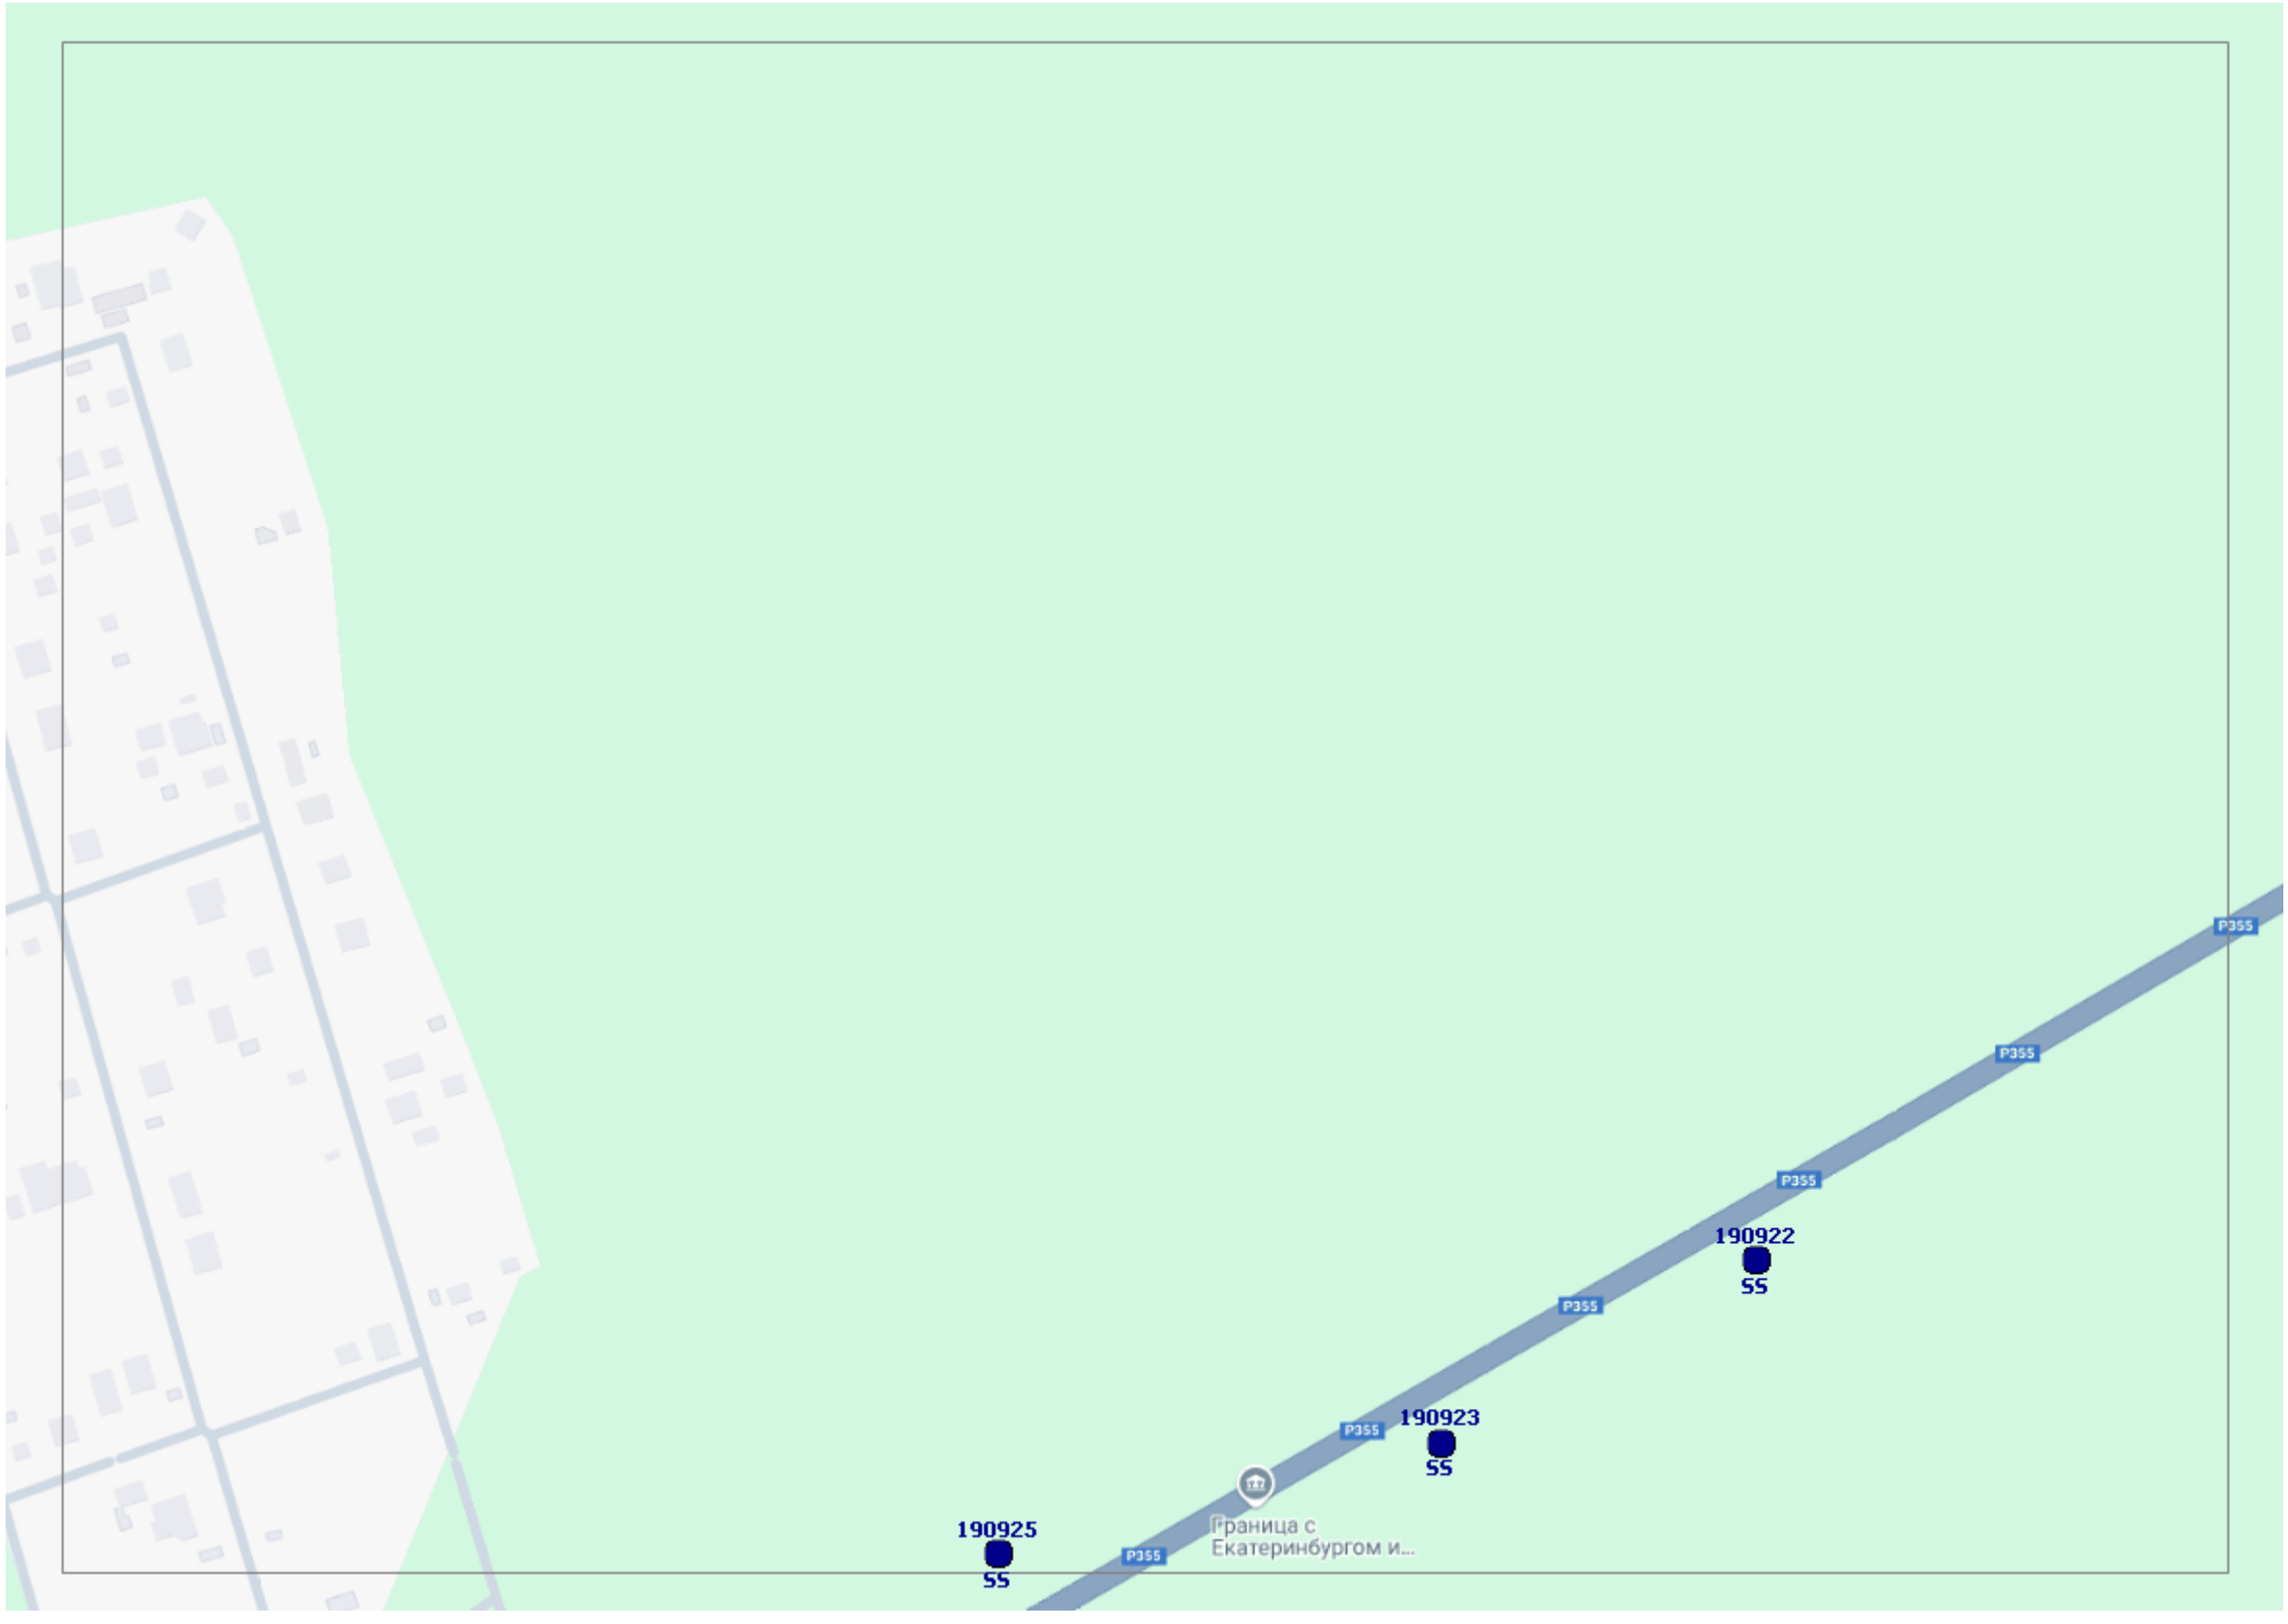
190922
SS
190923
SS
190925
SS
Граница с Екатеринбургом и...
P355
P355
P355
P355
P355


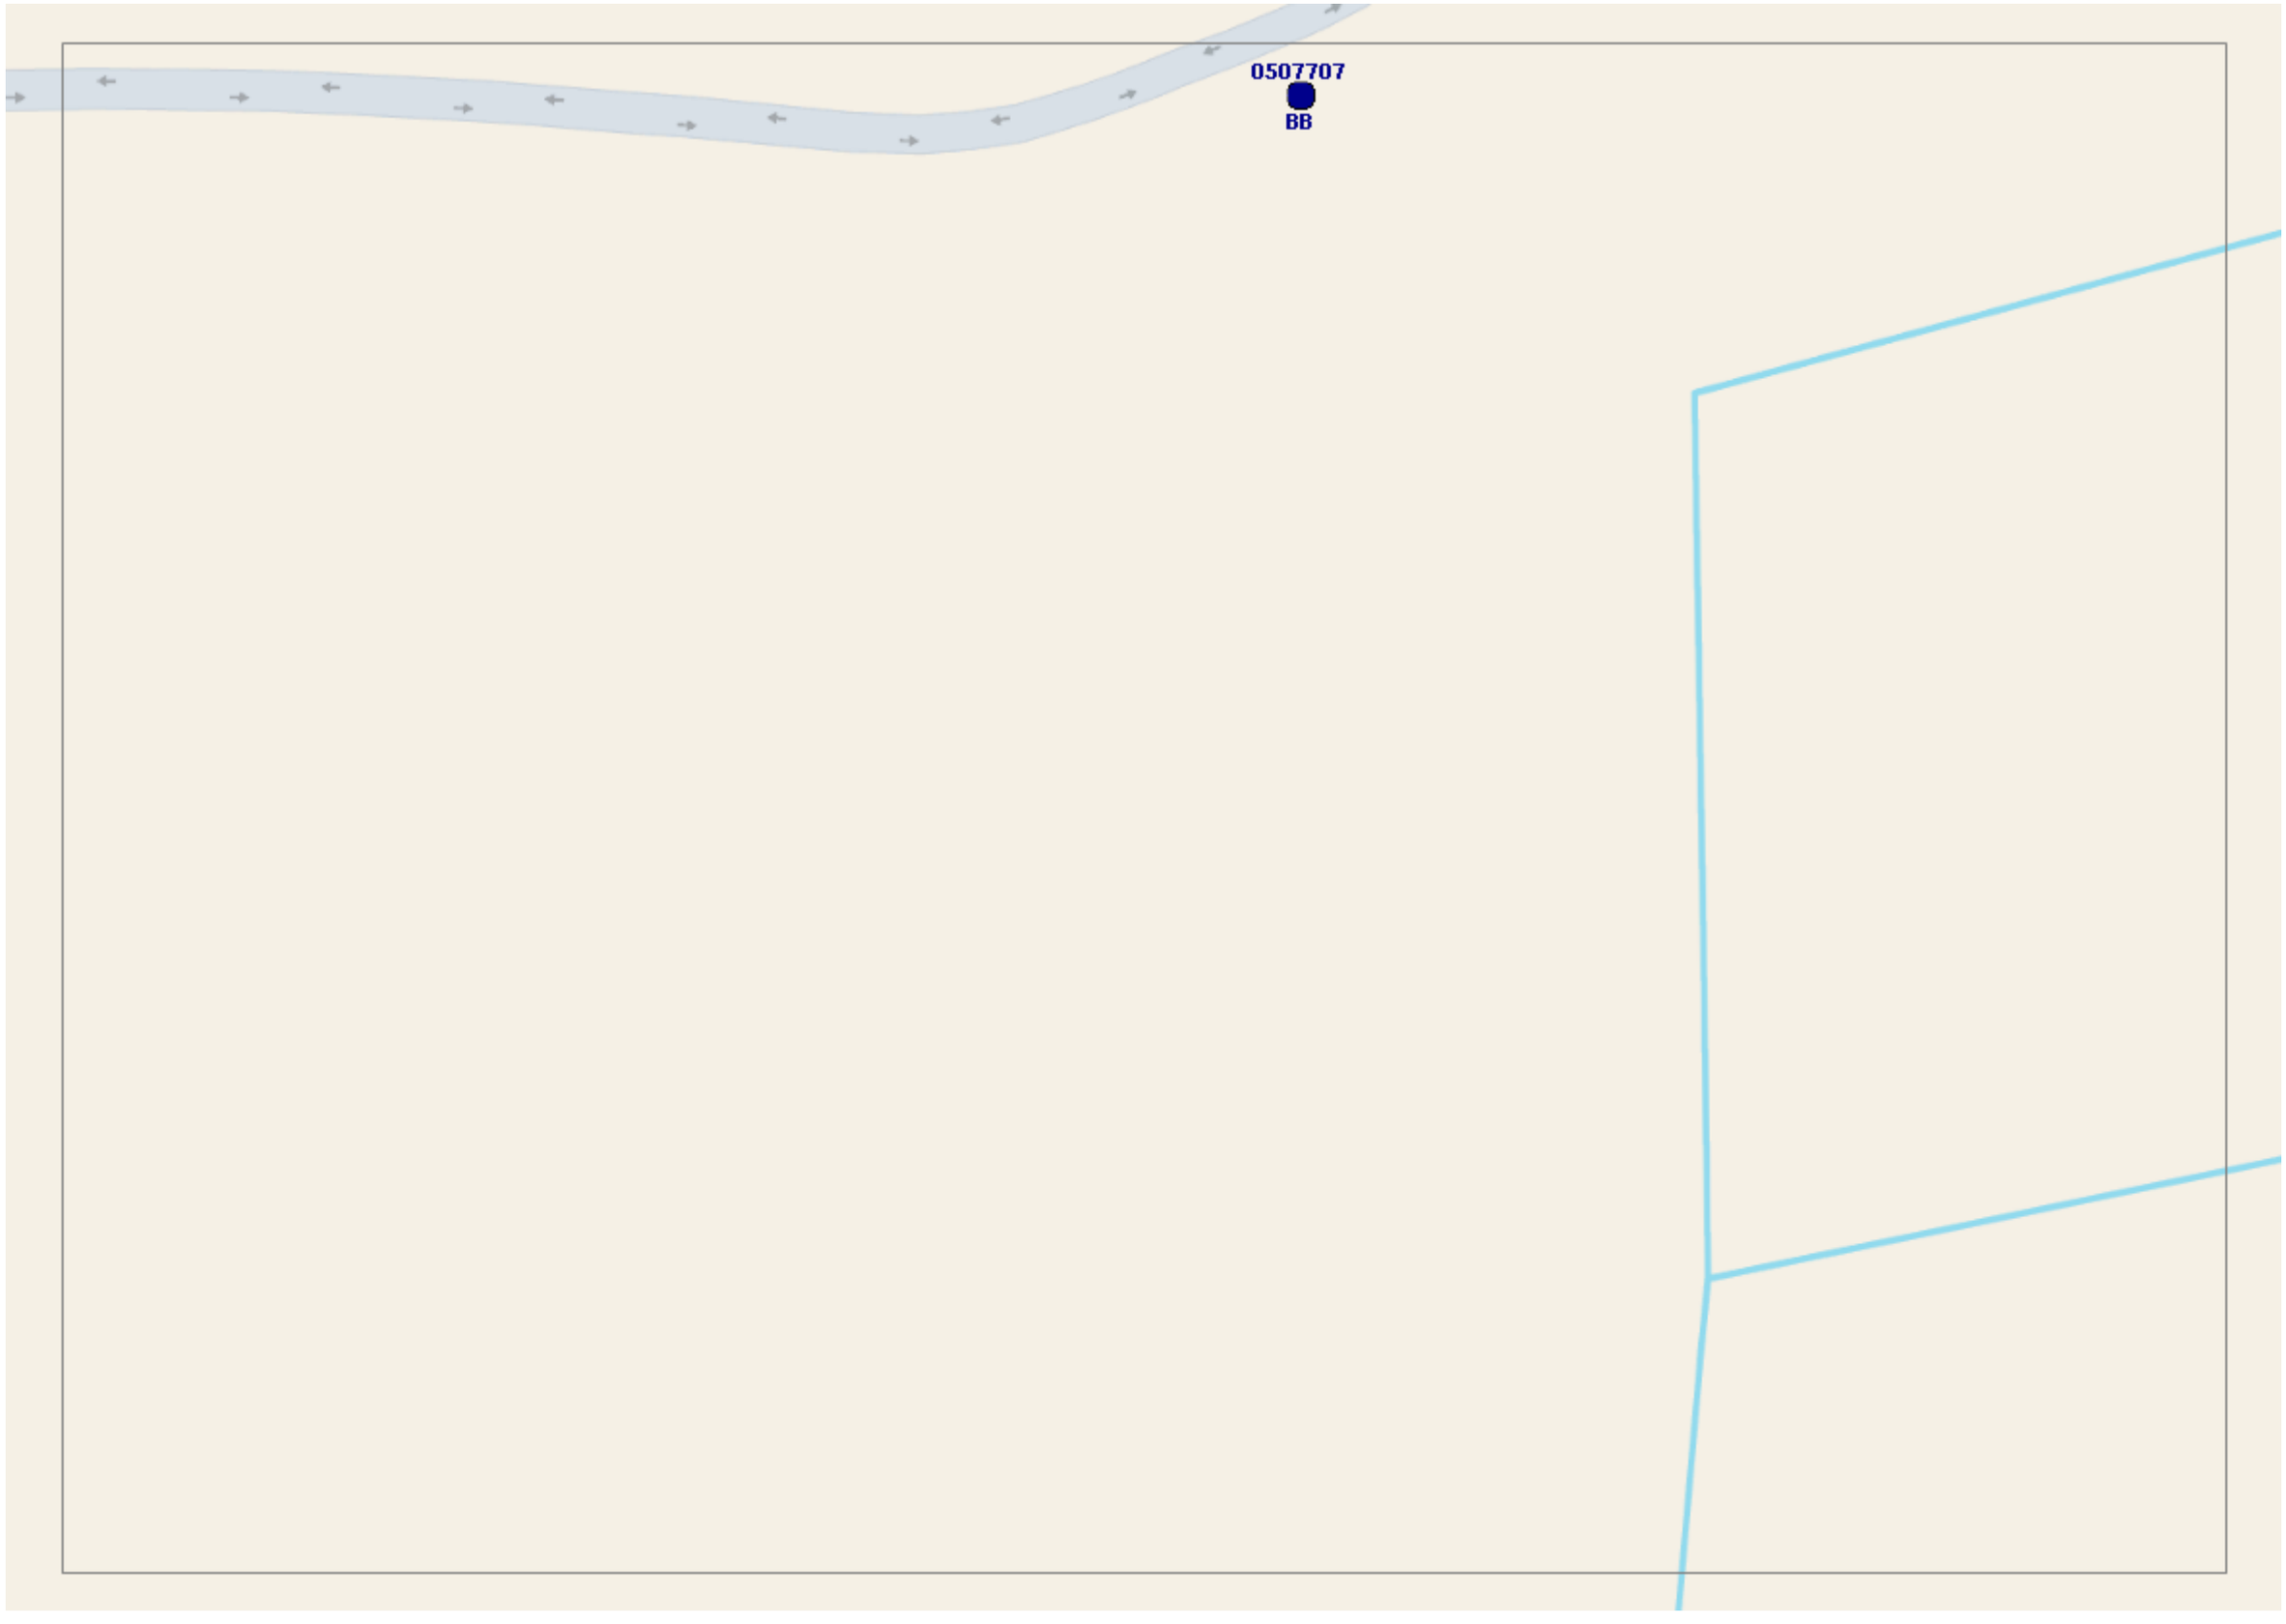
0507707
BB

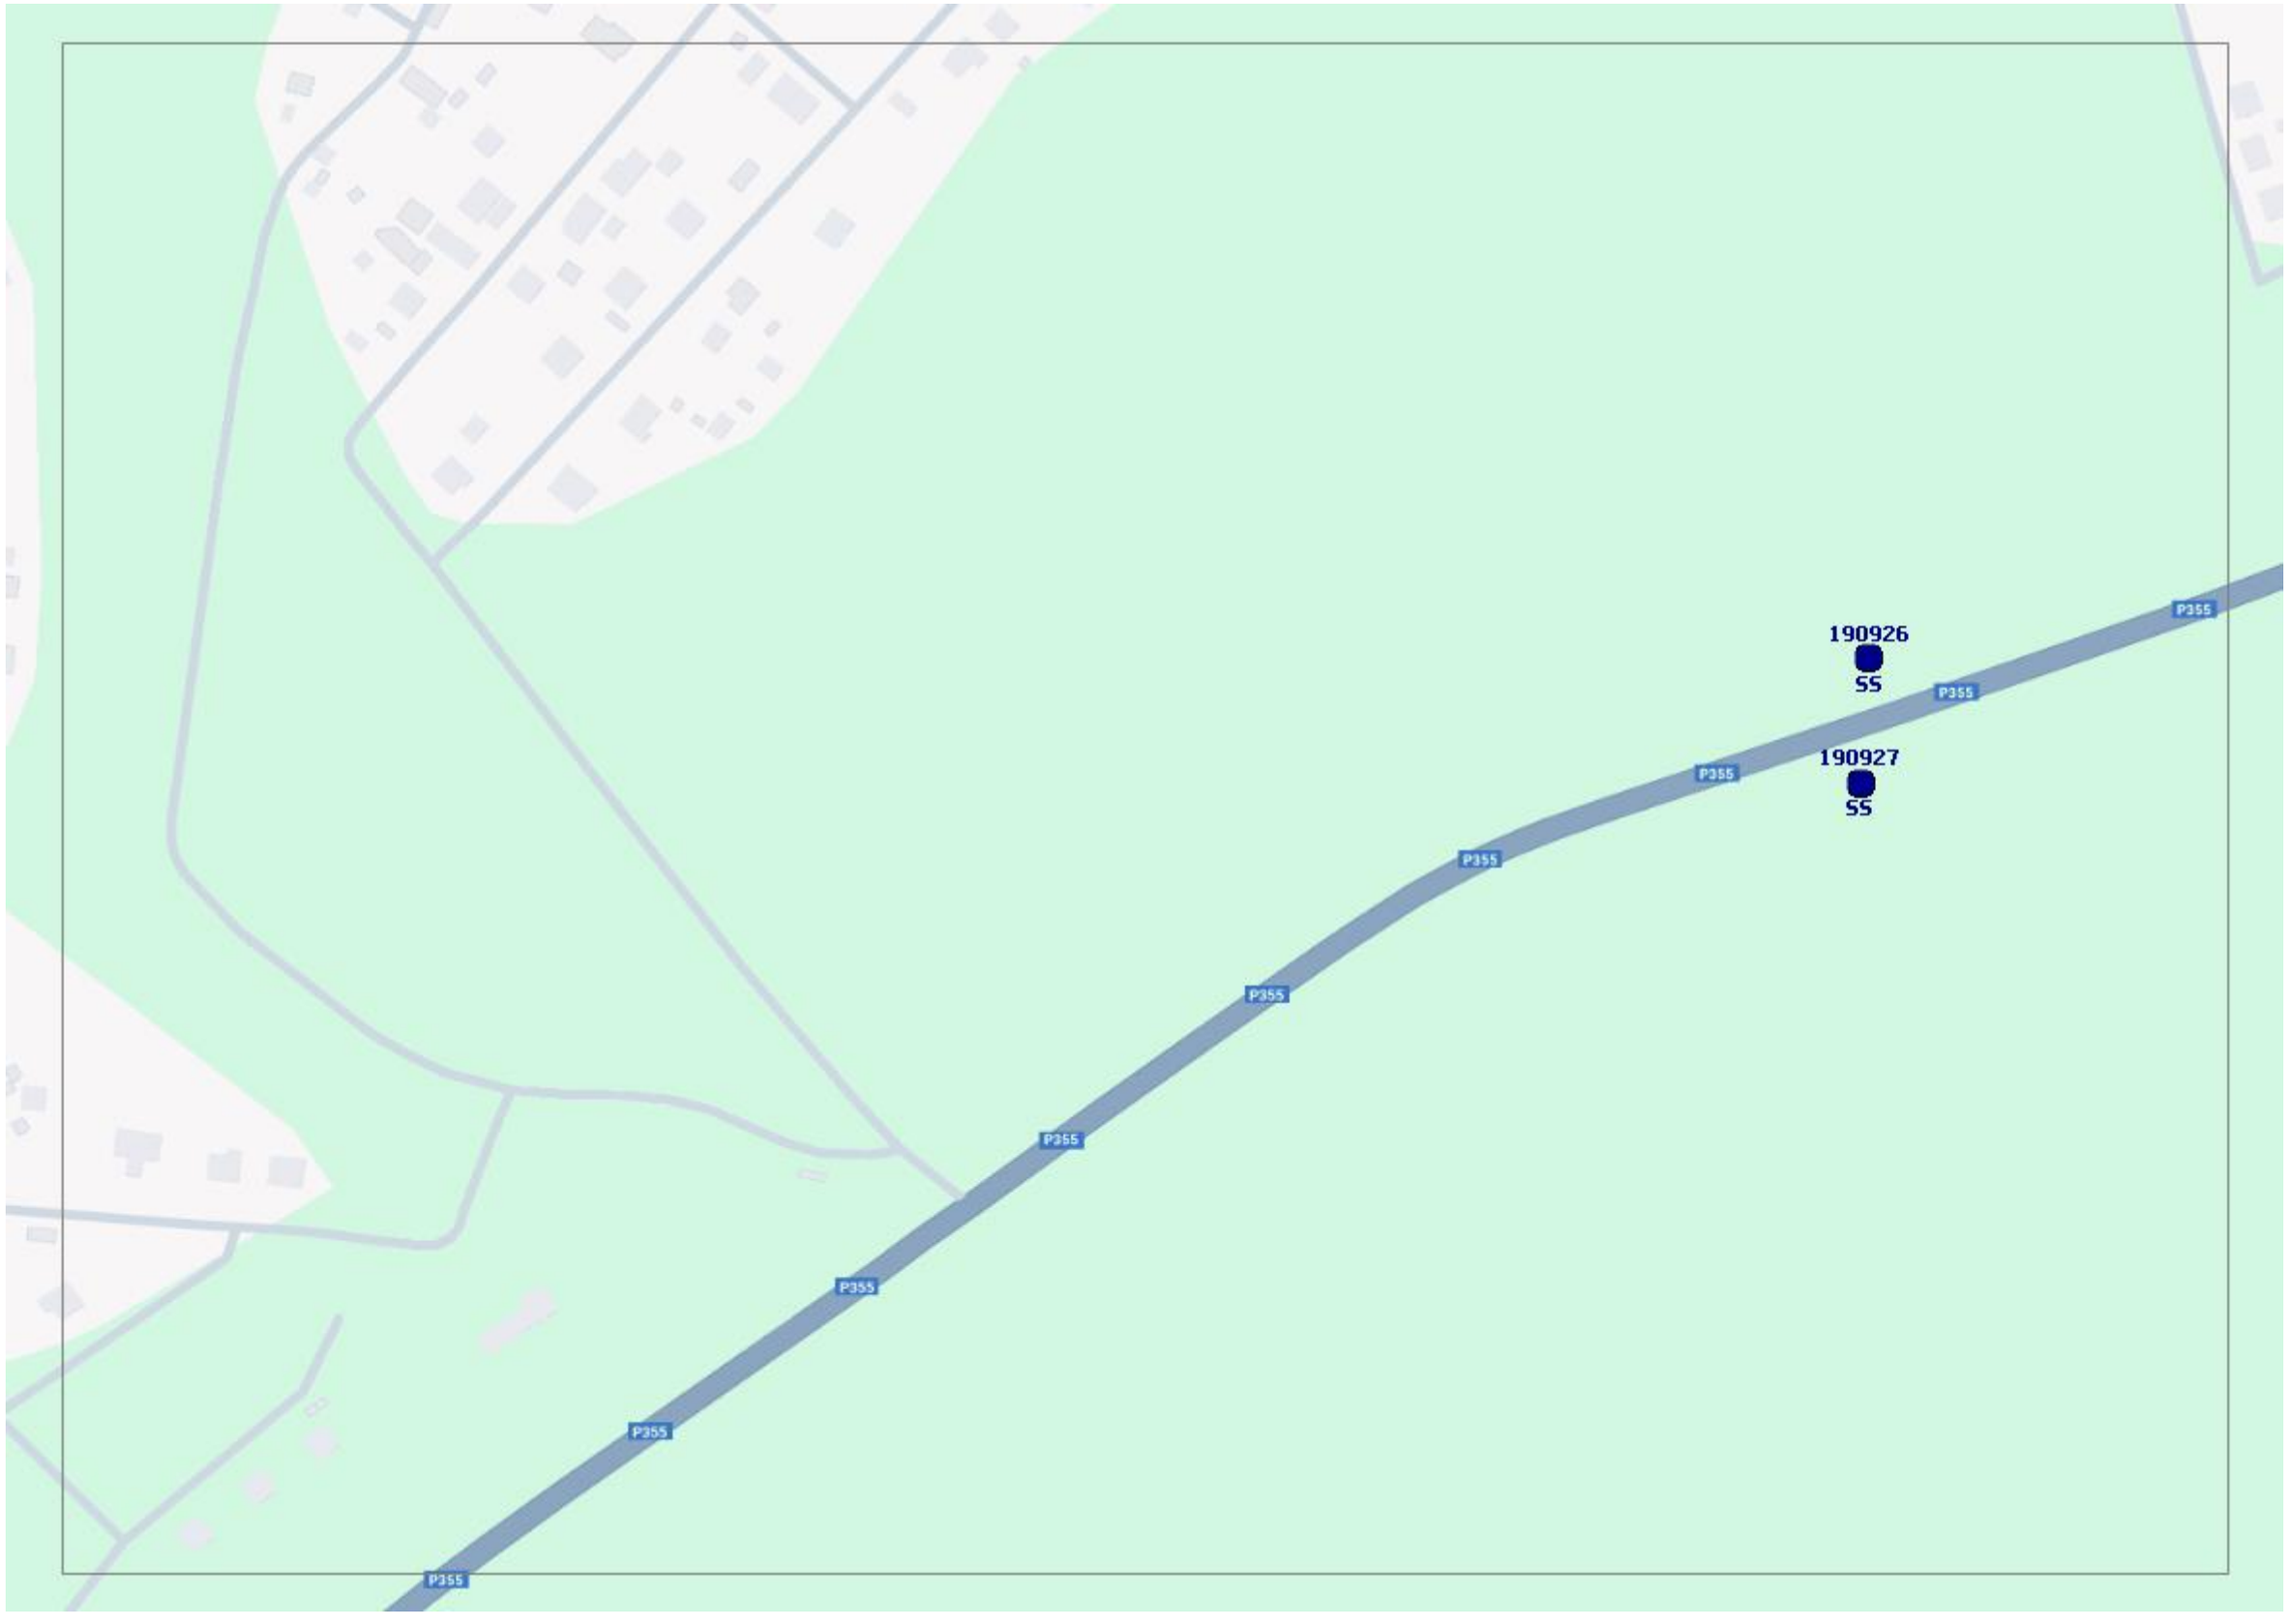
190926
SS
190927
SS
P355
P355
P355
P355
P355
P355
P355
P355

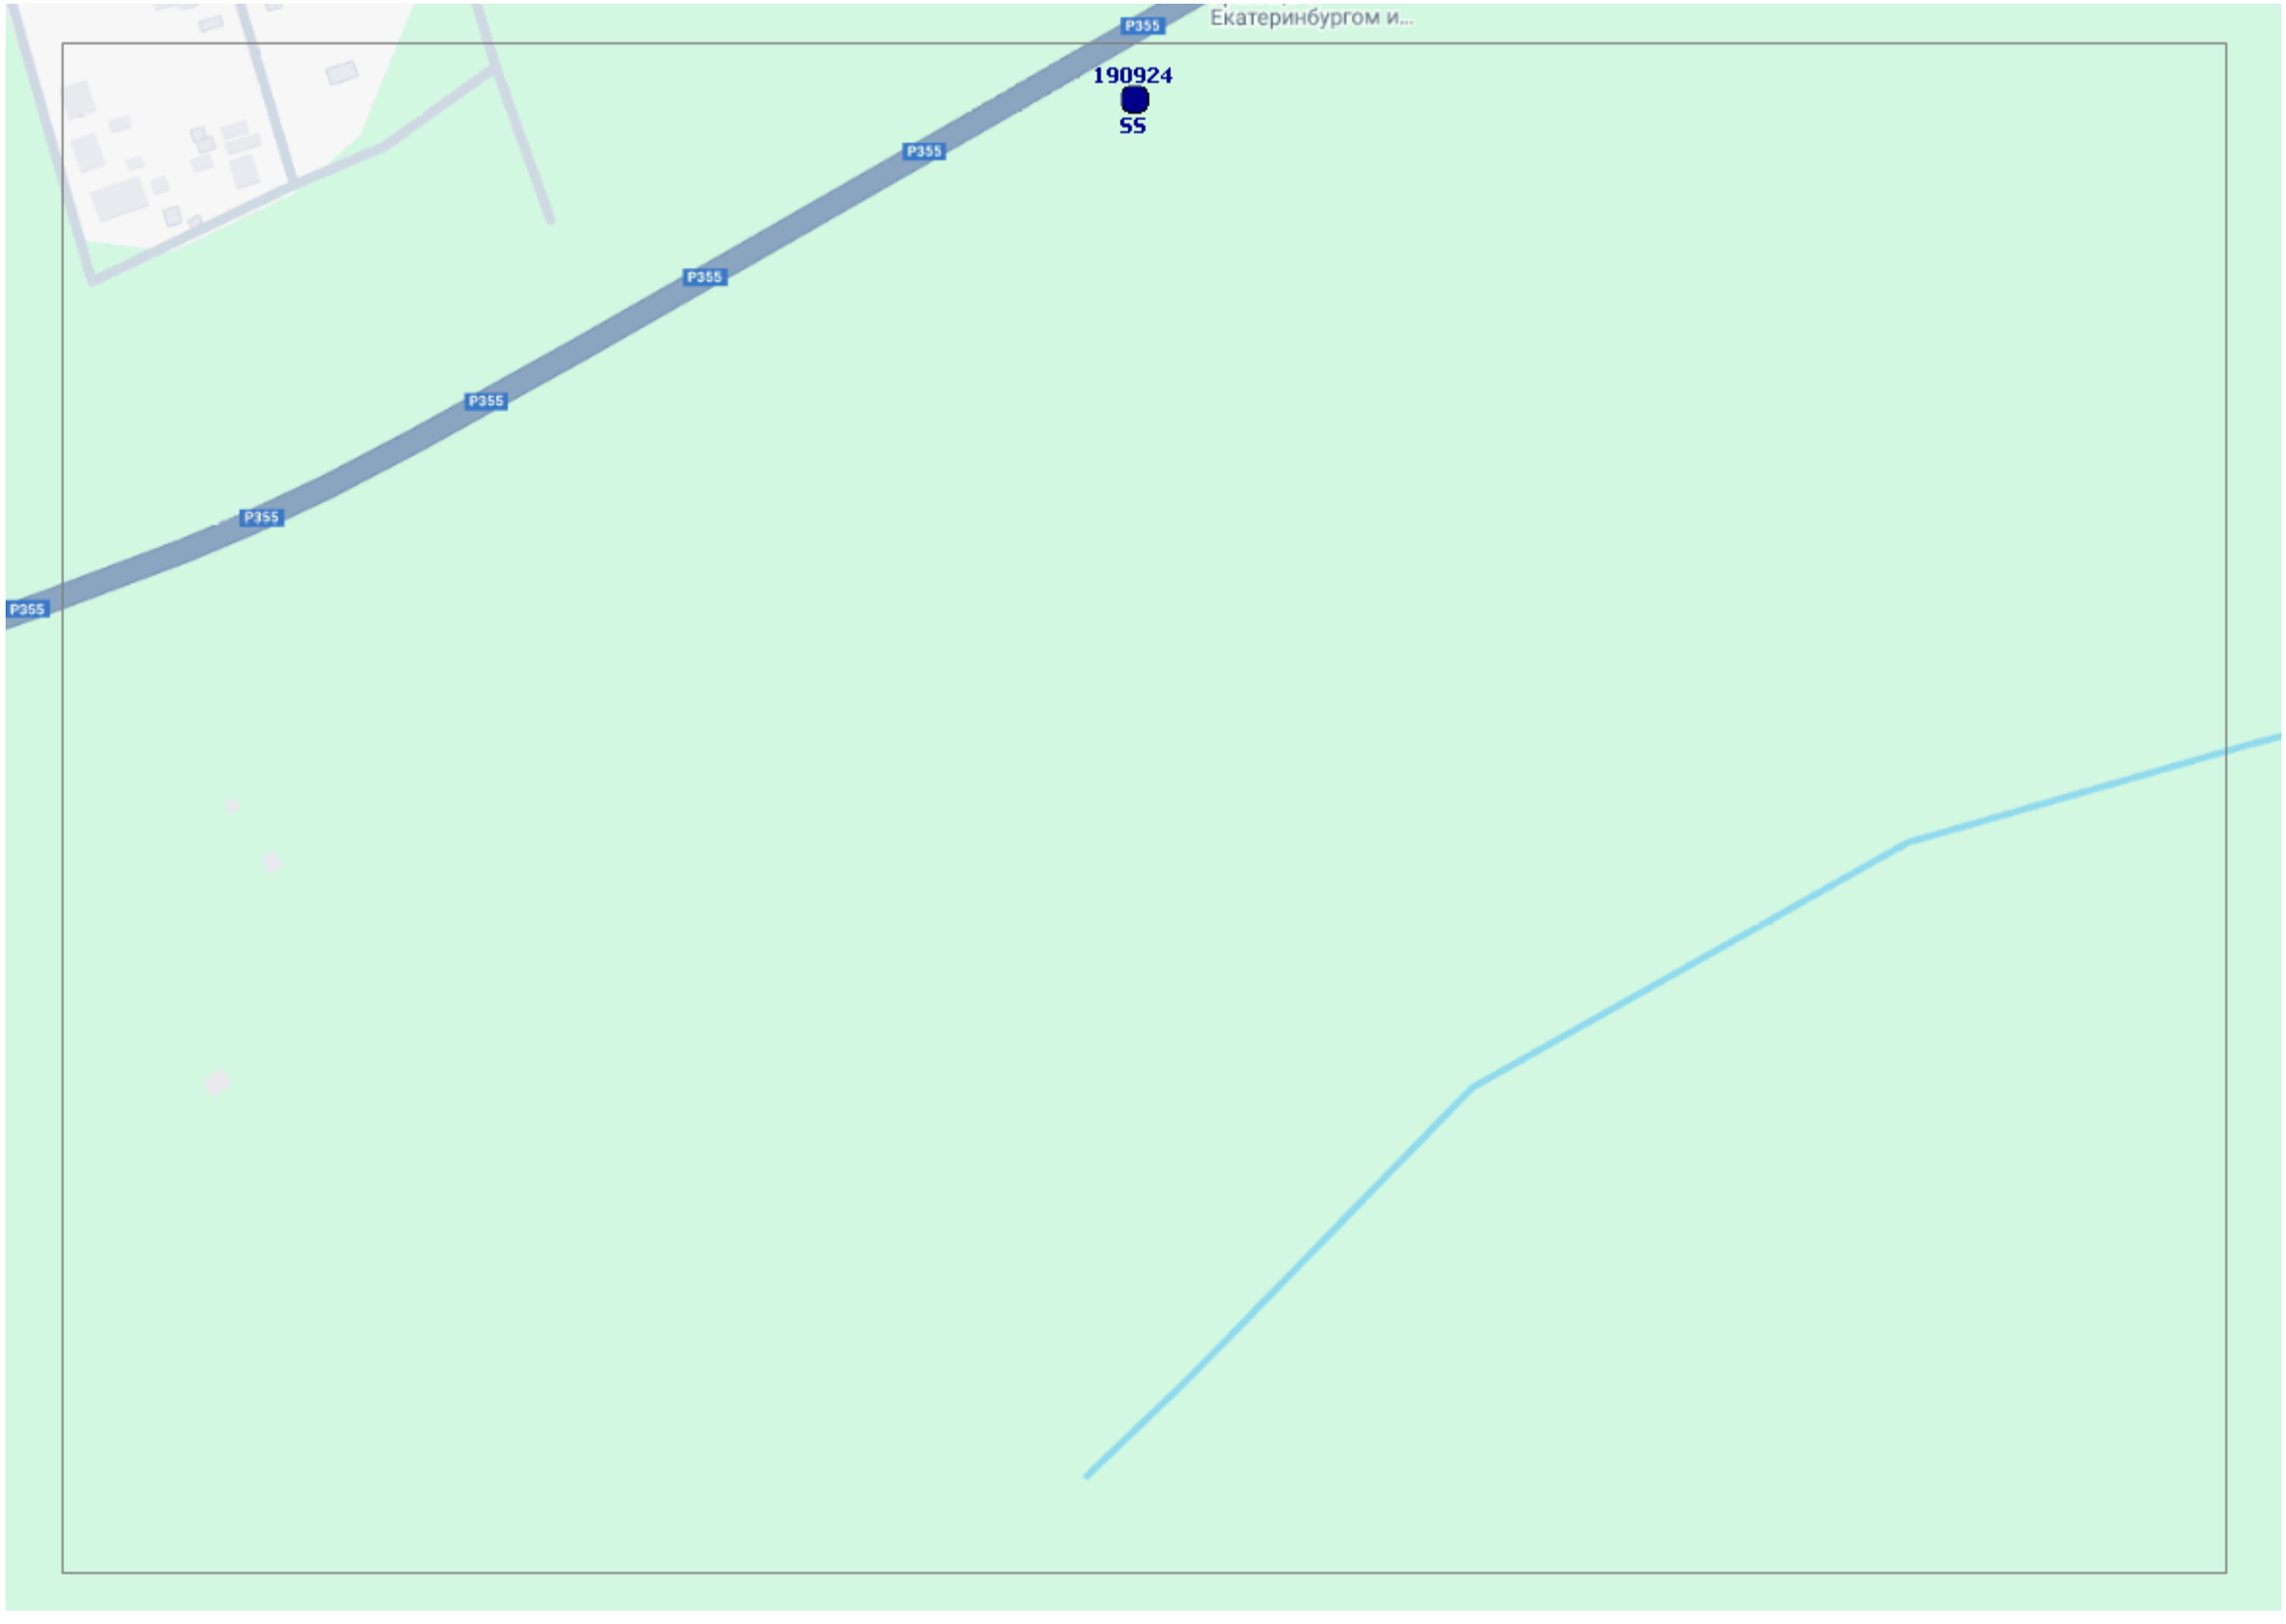
Екатеринбургом и...
190924
55
P355
P355
P355
P355
P355

Приложение № 2
к приказу Министерства по управлению государственным имуществом Свердловской области от 20.03.2025 № 1949

Перечень мест размещения рекламных конструкций на территории муниципального образования «город Екатеринбург»

№ п/п	Номер в схеме	Лист карты	Адрес	Тип <*>	Вид	Ширина, м	Высота, м	Количество сторон	Площадь информационных полей, кв. м.	Ориентир места	
										координата X МСК-66	координата Y МСК-66
1	0107549	1	улица Сибирка, 49, п. Садовый	1	Билборд	6,00	3,00	2	36,00	404156	1538714
2	090792	2	36км + 100м (справа)	1	Билборд	6,00	3,00	2	36,00	402618	1531848
3	090785	3	29км + 520м (слева)	1	Билборд	6,00	3,00	2	36,00	402374	1538395
4	090786	3	29км + 720м (справа)	1	Билборд	6,00	3,00	2	36,00	402468	1538200
5	090787	3	29км + 720м (слева)	1	Билборд	6,00	3,00	2	36,00	402441	1538167
6	090781	4	28км + 180м (справа)	1	Билборд	6,00	3,00	2	36,00	402469	1539730
7	090782	4	28км + 380м (справа)	1	Билборд	6,00	3,00	2	36,00	402449	1539527
8	090783	4	28 км + 510 м (слева)	1	Билборд	6,00	3,00	2	36,00	402390	1539402
9	0109138	5	пр-т Космонавтов, 203	1	Суперсайт	15,00	5,00	2	150,00	401868	1534579
10	0113397	5	пр-т Космонавтов (напротив дома № 181)	1	Нестандартная	1,50	4,00	2	12,00	401565	1534528
11	130763	6	автомобильная дорога «г. Екатеринбург - г. Нижний Тагил - г. Серов» 16 км + 679 м (слева)	1	Билборд	6,00	3,00	2	36,00	400917	1528043
12	011585	7	пр-т Космонавтов, 167/1 (остановка Союзная)	2	Конструкция на остановочном пункте	1,20	1,80	2	4,32	401466	1534478

13	130760	8	автомобильная дорога «г. Екатеринбург - г. Нижний Тагил - г. Серов» 16 км + 48 м (слева)	1	Билборд	6,00	3,00	2	36,00	400288	1527979
14	130761	8	автомобильная дорога «г. Екатеринбург - г. Нижний Тагил - г. Серов» 16 км + 236 м (слева)	1	Билборд	6,00	3,00	2	36,00	400477	1527998
15	130762	8	автомобильная дорога «г. Екатеринбург - г. Нижний Тагил - г. Серов» 16 км + 390 м (слева)	1	Билборд	6,00	3,00	2	36,00	400629	1528013
16	0107331	9	проспект Космонавтов (напротив дома № 97, через дорогу)	1	Билборд	6,00	3,00	2	36,00	400516	1534375
17	011584	9	пр-т Космонавтов, 95 (остановка Радиостанция)	2	Конструкция на остановочном пункте	1,20	1,80	2	4,32	400463	1534369
18	130757	10	автомобильная дорога «г. Екатеринбург - г. Нижний Тагил - г. Серов» 15 км + 530 м (слева)	1	Билборд	6,00	3,00	2	36,00	399757	1527953
19	130758	10	автомобильная дорога «г. Екатеринбург - г. Нижний Тагил - г. Серов» 15 км + 679 м (слева)	1	Билборд	6,00	3,00	2	36,00	399906	1527952
20	130759	10	автомобильная дорога «г. Екатеринбург - г. Нижний Тагил - г. Серов» 15 км + 907 м (слева)	1	Билборд	6,00	3,00	2	36,00	400135	1527963
21	0107160	11	проспект Космонавтов, 81 (через дорогу)	1	Билборд	6,00	3,00	2	36,00	399881	1534256
22	0107349	11	проспект Космонавтов, 77 (через дорогу)	1	Билборд	6,00	3,00	2	36,00	399731	1534253
23	0113273	11	пр-т Космонавтов, 104/2 (позиция № 1)	1	Флаговая конструкция	1,50	4,00	2	48,00	400155	1534325
24	0113274	11	пр-т Космонавтов, 104/2 (позиция № 2)	1	Флаговая конструкция	1,50	4,00	2	48,00	400166	1534326
25	0113275	11	пр-т Космонавтов, 104/2 (позиция № 3)	1	Флаговая конструкция	1,50	4,00	2	36,00	400166	1534337
26	0113468	11	пр-т Космонавтов, 106а	1	Нестандартная	2,90	19,00	2	110,20	399805	1534278
27	0113479	11	проспект Космонавтов, 106а (позиция 1)	1	Нестандартная	1,95	2,60	2	10,14	399811	1534280
28	0113480	11	проспект Космонавтов, 106а (позиция 2)	1	Нестандартная	2,91	2,60	2	15,13	399817	1534281
29	0113481	11	проспект Космонавтов, 106а (позиция 3)	1	Нестандартная	0,80	2,55	2	4,08	399817	1534275
30	0113482	11	проспект Космонавтов, 106а (позиция 4)	1	Нестандартная	4,26	3,30	2	28,12	399816	1534269
31	130756	12	автомобильная дорога «г. Екатеринбург - г. Нижний Тагил - г. Серов» 15 км + 376 м (слева)	1	Билборд	6,00	3,00	2	36,00	399602	1527963

32	011588	13	улица Коммунистическая, 119 (остановка Молодежи)	2	Конструкция на остановочном пункте	1,20	1,80	2	4,32	399197	1532803
33	1360	14	улица Бакинских комиссаров (в 50 м от улицы Ярославской по нечетной стороне)	1	Билборд	6,00	3,00	2	36,00	399434	1533701
34	0109141	15	улица Шефская, 114	1	Суперсайт	15,00	5,00	2	150,00	399217	1534806
35	010949	15	проспект Космонавтов, 77/1 (через дорогу)	1	Суперсайт	15,00	5,00	2	150,00	399632	1534285
36	010989	15	проспект Космонавтов, 69 (через дорогу)	1	Суперсайт	15,00	5,00	2	150,00	399269	1534346
37	0113153	15	улица Шефская, 116а (позиция № 1)	1	Нестандартная	2,00	4,80	2	19,20	399327	1534747
38	0113154	15	улица Шефская, 116а (позиция № 2)	1	Флаговая конструкция	1,47	4,20	1	18,52	399371	1534719
39	0113333	15	пр-т Космонавтов, 100 (позиция № 1)	1	Нестандартная	3,67	3,53	2	25,91	399314	1534603
40	0113334	15	пр-т Космонавтов, 100 (позиция № 2)	1	Нестандартная	3,67	3,53	2	25,91	399319	1534654
41	0113335	15	пр-т Космонавтов, 100 (позиция № 3)	1	Нестандартная	3,67	3,53	2	25,91	399347	1534650
42	0113336	15	пр-т Космонавтов, 100 (позиция № 4)	1	Нестандартная	3,67	3,53	2	25,91	399366	1534645
43	0113337	15	пр-т Космонавтов, 100 (позиция № 5)	1	Нестандартная	1,60	1,80	2	5,76	399360	1534669
44	0113338	15	пр-т Космонавтов, 100 (позиция № 6)	1	Флаговая конструкция	1,50	6,00	2	90,00	399351	1534674
45	0113395	15	улица Шефская, 116а (позиция № 3)	1	Нестандартная	1,60	5,40	2	17,28	399330	1534742
46	0113416	15	улица Шефская, 116 (позиция № 1)	1	Флаговая конструкция	1,20	5,10	2	36,72	399231	1534801
47	0113417	15	улица Шефская, 116 (позиция № 2)	1	Нестандартная	1,40	6,06	2	16,97	399246	1534791
48	0113418	15	улица Шефская, 116 (позиция № 3)	1	Нестандартная	1,87	5,90	2	22,07	399273	1534774
49	0113419	15	улица Шефская, 116 (позиция № 4)	1	Флаговая конструкция	1,16	3,50	2	24,36	399289	1534767
50	0113469	15	просп. Космонавтов, 98а (позиция № 1)	1	Нестандартная	4,95	1,15	2	11,38	399198	1534355
51	0113470	15	просп. Космонавтов, 98а (позиция № 2)	1	Флаговая конструкция	1,00	4,00	2	24,00	399199	1534361
52	011583	15	пр-т Космонавтов, 108д (остановка ТРЦ Veer Mall)	2	Конструкция на остановочном пункте	1,20	1,80	2	4,32	399574	1534281

53	011586	15	улица Бакинских Комиссаров, 182 (остановка Веер)	2	Конструкция на остановочном пункте	1,20	1,80	2	4,32	399477	1534184
54	090793	16	45км + 680м (справа)	1	Билборд	6,00	3,00	2	36,00	398559	1523654
55	130748	17	автомобильная дорога «г. Екатеринбург - г. Нижний Тагил - г. Серов» 14 км + 122 м (справа)	1	Билборд	6,00	3,00	2	36,00	398435	1528373
56	130749	17	автомобильная дорога «г. Екатеринбург - г. Нижний Тагил - г. Серов» 14 км + 228 м (слева)	1	Билборд	6,00	3,00	2	36,00	398504	1528266
57	130750	17	автомобильная дорога «г. Екатеринбург - г. Нижний Тагил - г. Серов» 14 км + 275 м (справа)	1	Билборд	6,00	3,00	2	36,00	398568	1528304
58	130751	17	автомобильная дорога «г. Екатеринбург - г. Нижний Тагил - г. Серов» 14 км + 414 м (слева)	1	Билборд	6,00	3,00	2	36,00	398674	1528191
59	130752	17	автомобильная дорога «г. Екатеринбург - г. Нижний Тагил - г. Серов» 14 км + 645 м (слева)	1	Билборд	6,00	3,00	2	36,00	398891	1528108
60	1359	18	улица Бакинских комиссаров, 109	1	Билборд	6,00	3,00	2	36,00	398719	1532968
61	1400	18	улица Бакинских комиссаров, 107	1	Билборд	6,00	3,00	2	36,00	398602	1532885
62	1414	18	улица Бакинских комиссаров, 100	1	Билборд	6,00	3,00	2	36,00	398776	1533057
63	011587	19	улица Коммунистическая, 5/1 (остановка Бакинских Комиссаров (ул. Коммунистическая)	2	Конструкция на остановочном пункте	1,20	1,80	2	4,32	398915	1533209
64	1307	19	улица Восстания, 58	1	Билборд	6,00	3,00	2	36,00	398517	1533398
65	0106119	20	проспект Космонавтов, 49	1	Ситиборд	3,70	2,70	2	19,98	398421	1534409
66	0107430	20	проспект Космонавтов, 90б	1	Билборд	6,00	3,00	2	36,00	398713	1534431
67	1385	20	проспект Космонавтов (у дома № 92, позиция №2)	1	Билборд	6,00	3,00	2	36,00	398927	1534387
68	1410	20	улица Совхозная/проспект Космонавтов (у дома № 82)	1	Билборд	6,00	3,00	2	36,00	398533	1534528
69	0107658	21	улица Таганская, 58	1	Билборд	6,00	3,00	2	36,00	398571	1535567
70	0107659	21	улица Таганская, 79	1	Билборд	6,00	3,00	2	36,00	398740	1535365
71	0113362	21	улица Таганская, 60а (позиция № 1)	1	Нестандартная	1,36	5,50	2	14,96	398849	1535311
72	0113363	21	улица Таганская, 60а (позиция № 2)	1	Флаговая конструкция	1,45	4,15	2	60,17	398865	1535298
73	1315	21	улица Фрезеровщиков, 47	1	Билборд	6,00	3,00	2	36,00	398518	1535486

74	130744	22	автомобильная дорога «г. Екатеринбург - г. Нижний Тагил - г. Серов» 13 км + 773 м (слева)	1	Билборд	6,00	3,00	2	36,00	398108	1528495
75	130745	22	автомобильная дорога «г. Екатеринбург - г. Нижний Тагил - г. Серов» 13 км + 921 м (слева)	1	Билборд	6,00	3,00	2	36,00	398236	1528417
76	130746	22	автомобильная дорога «г. Екатеринбург - г. Нижний Тагил - г. Серов» 13 км + 968 м (справа)	1	Билборд	6,00	3,00	2	36,00	398305	1528450
77	130747	22	автомобильная дорога «г. Екатеринбург - г. Нижний Тагил - г. Серов» 14 км + 76 м (слева)	1	Билборд	6,00	3,00	2	36,00	398368	1528341
78	130743	23	автомобильная дорога «г. Екатеринбург - г. Нижний Тагил - г. Серов» 13 км + 320 м (слева)	1	Билборд	6,00	3,00	2	36,00	397759	1528791
79	0104451	24	улица Кировградская, 79	1	Сити-формат	1,20	1,80	2	4,32	398055	1531679
80	0104452	24	улица Кировградская, 71	1	Сити-формат	1,20	1,80	2	4,32	397978	1531813
81	1392	25	улица Бакинских комиссаров, 95	1	Билборд	6,00	3,00	2	36,00	398246	1532641
82	1396	25	улица Победы (у дома № 94)/улица Ломоносова	1	Билборд	6,00	3,00	2	36,00	398189	1533021
83	1404	25	улица Победы/улица Бакинских комиссаров (у дома № 58)	1	Билборд	6,00	3,00	2	36,00	398340	1532803
84	011589	26	улица Восстания, 29 (остановка Индустрии (ул. Восстания)	2	Конструкция на остановочном пункте	1,20	1,80	2	4,32	398206	1533800
85	031518	26	улица Победы (остановка Победы, позиция № 2)	2	Конструкция на остановочном пункте	1,20	1,80	2	17,28	397981	1533297
86	031520	26	улица Победы (остановка Индустрии, позиция № 1)	2	Конструкция на остановочном пункте	1,20	1,80	2	17,28	397845	1533481
87	031521	26	улица Победы (остановка Индустрии, позиция № 2)	2	Конструкция на остановочном пункте	1,20	1,80	2	17,28	397820	1533530
88	1339	26	улица Победы, 37	1	Билборд	6,00	3,00	2	36,00	397780	1533544
89	0106118	27	проспект Космонавтов, 72	1	Ситиборд	3,70	2,70	2	19,98	398147	1534462

90	0106121	27	проспект Космонавтов, 74	1	Ситиборд	3,70	2,70	2	19,98	398261	1534458
91	0106137	27	проспект Космонавтов, 76	1	Ситиборд	3,70	2,70	2	19,98	398345	1534451
92	0106138	27	проспект Космонавтов, 47	1	Ситиборд	3,70	2,70	2	19,98	398360	1534411
93	0106145	27	пр-т Космонавтов, 47д	1	Ситиборд	3,70	2,70	2	19,98	398260	1534416
94	010617	27	проспект Космонавтов, 43	1	Ситиборд	3,70	2,70	2	19,98	398088	1534426
95	0115185	27	улица Ильича – пр-т Космонавтов, 43 (остановка Проспект Космонавтов)	2	Конструкция на остановочном пункте	1,20	1,80	2	4,32	398004	1534401
96	011590	27	улица Восстания, 34 (остановка Стахановская)	2	Конструкция на остановочном пункте	1,20	1,80	2	4,32	398111	1533976
97	011591	27	улица Фрезеровщиков, 26 (остановка Старых Большевиков)	2	Конструкция на остановочном пункте	1,20	1,80	2	4,32	398040	1534836
98	1393	27	улица Старых большевиков, 91	1	Билборд	6,00	3,00	2	36,00	398014	1534597
99	1411	27	улица Старых большевиков, 84/1	1	Билборд	6,00	3,00	2	36,00	398043	1534652
100	0107533	28	улица Шефская, 62	1	Билборд	6,00	3,00	2	36,00	398114	1535179
101	0107657	28	улица Шефская, 59	1	Билборд	6,00	3,00	2	36,00	397837	1535316
102	011592	28	улица Фрезеровщиков, 27 (остановка Шефская (ул. Фрезеровщиков)	2	Конструкция на остановочном пункте	1,20	1,80	2	4,32	398172	1535014
103	1313	28	улица Фрезеровщиков, 35	1	Билборд	6,00	3,00	2	36,00	398267	1535155
104	1314	28	улица Фрезеровщиков, 37	1	Билборд	6,00	3,00	2	36,00	398338	1535250
105	1343	28	улица Фрезеровщиков, 28	1	Билборд	6,00	3,00	2	36,00	398154	1535122
106	0207677	29	автомобильная дорога «г. Екатеринбург - г. Нижний Тагил - г. Серов» 13 км + 20 м (слева)	1	Билборд	6,00	3,00	2	36,00	397550	1529010
107	0207678	29	автомобильная дорога «г. Екатеринбург - г. Нижний Тагил - г. Серов» 12 км + 920 м (слева)	1	Билборд	6,00	3,00	2	36,00	397488	1529091
108	130741	29	автомобильная дорога «г. Екатеринбург - г. Нижний Тагил - г. Серов» 13 км + 121 м (слева)	1	Билборд	6,00	3,00	2	36,00	397614	1528930

109	130742	29	автомобильная дорога «г. Екатеринбург - г. Нижний Тагил - г. Серов» 13 км + 77 м (справа)	1	Билборд	6,00	3,00	2	36,00	397632	1529011
110	0107104	30	улица Бакинских Комиссаров, 6 (позиция 1)	1	Билборд	6,00	3,00	2	36,00	397277	1532027
111	0107655	30	улица Донбасская, 1а	1	Билборд	6,00	3,00	2	36,00	397228	1531923
112	0113258	30	улица Бакинских комиссаров, 4	1	Нестандартная	1,79	5,00	2	17,90	397200	1531957
113	1399	30	улица Бакинских Комиссаров, 6	1	Билборд	6,00	3,00	2	36,00	397384	1532096
114	1371	31	улица 40-летия Октября, 46	1	Билборд	6,00	3,00	2	36,00	397590	1533007
115	1377	31	улица 40-летия Октября, 39	1	Билборд	6,00	3,00	1	18,00	397457	1532881
116	0113471	32	улица Уральских рабочих, 26 (позиция № 1)	1	Нестандартная	96,95	2,40	1	232,68	397286	1533811
117	0113472	32	улица Уральских рабочих, 26 (позиция № 2)	1	Флаговая конструкция	1,00	3,00	2	30,00	397319	1533763
118	1331	32	улица Уральских рабочих(напротив дома № 41)/улица Индустрии	1	Билборд	6,00	3,00	2	36,00	397516	1533481
119	0104295	33	улица Красных Командиров - проспект Космонавтов	1	Сити-формат	1,20	1,80	2	4,32	397190	1534505
120	0104296	33	улица Войкова - проспект Космонавтов, 62	1	Сити-формат	1,20	1,80	2	4,32	397378	1534499
121	010456	33	проспект Космонавтов, 62	1	Сити-формат	1,20	1,80	2	4,32	397491	1534511
122	0106162	33	пр-т Космонавтов, 58	1	Ситиборд	3,70	2,70	2	19,98	397281	1534495
123	010657	33	проспект Космонавтов, 64	1	Ситиборд	3,70	2,70	2	19,98	397574	1534499
124	0107158	33	проспект Космонавтов, 27	1	Билборд	6,00	3,00	2	36,00	397429	1534463
125	0107159	33	проспект Космонавтов, 25 А	1	Билборд	6,00	3,00	2	36,00	397323	1534456
126	1333	33	улица Победы, 2/1	1	Билборд	6,00	3,00	2	36,00	397242	1534394
127	1405	33	улица Красных командиров (напротив дома № 12)	1	Билборд	6,00	3,00	2	36,00	397224	1534683
128	1412	33	улица Победы, 10	1	Билборд	6,00	3,00	2	36,00	397348	1534240
129	1415	33	улица Победы, 14	1	Билборд	6,00	3,00	2	36,00	397412	1534148
130	0113473	34	улица Шефская - Лобкова (позиция № 1)	1	Флаговая конструкция	4,06	1,70	2	41,41	397625	1535501
131	0113474	34	улица Шефская - Лобкова (позиция № 2)	1	Нестандартная	2,55	3,30	1	8,42	397624	1535504
132	0113475	34	улица Шефская (через дорогу от дома № 72 по ул. Красных Командиров)	1	Нестандартная	62,88	2,50	1	157,20	397651	1535478
133	011593	35	улица Таганская, 8 (остановка Баумана)	2	Конструкция на остановочном пункте	1,20	1,80	2	4,32	397605	1536127
134	0207683	36	улица Ангарская, 36	1	Билборд	6,00	3,00	2	36,00	396631	1527768

135	0207127	37	улица Расточная (120 м. от перекрестка с ул. Монтажников, в сторону Серовского тракта)	1	Билборд	6,00	3,00	2	36,00	396591	1529235
136	130733	38	автомобильная дорога «г. Екатеринбург - г. Нижний Тагил - г. Серов» 11 км + 831 м (слева)	1	Билборд	6,00	3,00	2	36,00	396855	1529986
137	130736	38	автомобильная дорога «г. Екатеринбург - г. Нижний Тагил - г. Серов» 11 км + 406 м (справа)	1	Билборд	6,00	3,00	2	36,00	396667	1530378
138	1308	39	улица Донбасская (напротив дома № 16)	1	Билборд	6,00	3,00	2	36,00	396721	1531635
139	1368	39	улица Донбасская/бульвар Культуры (у дома № 44)	1	Билборд	6,00	3,00	2	36,00	397087	1531892
140	1369	39	улица Донбасская, 7а	1	Билборд	6,00	3,00	2	36,00	396969	1531781
141	1381	39	улица Донбасская, 8	1	Билборд	6,00	3,00	2	36,00	396920	1531796
142	1384	39	улица Донбасская (напротив дома № 20)	1	Билборд	6,00	3,00	2	36,00	396633	1531586
143	1401	39	улица Донбасская, 15	1	Билборд	6,00	3,00	2	36,00	396801	1531683
144	0106176	40	просп. Орджоникидзе, 13	1	Ситиборд	3,70	2,70	2	19,98	397058	1533020
145	011340	40	бульвар Культуры, 25	1	Флаговая конструкция	1,00	4,00	2	24,00	396788	1532220
146	1379	40	улица 40-летия Октября/улица XXII Партсъезда (у дома № 10)	2	Конструкция на остановочном пункте	1,20	1,80	2	4,32	396551	1532283
147	0104453	41	улица Красных Борцов, 7	1	Сити-формат	1,20	1,80	2	4,32	396644	1533575
148	0101113	42	улица Машиностроителей, 5 - ул. Кузнецова (у АЗС)	1	Афишная конструкция	1,50	1,50	2	13,50	396490	1534084
149	010165	42	улица проспект Космонавтов, 46/улица Баумана, 1 (напротив входа в метро)	1	Афишная конструкция	1,50	1,50	2	22,50	396556	1534460
150	0104454	42	улица Кузнецова, 14 (позиция № 1)	1	Сити-формат	1,20	1,80	2	4,32	396850	1534337
151	0104455	42	улица Кузнецова, 14 (позиция № 2)	1	Сити-формат	1,20	1,80	2	4,32	396826	1534357
152	0107527	42	пр-т Космонавтов, 56	1	Билборд	6,00	3,00	2	36,00	397081	1534481
153	0107528	42	пр-т Космонавтов, 48	1	Билборд	6,00	3,00	2	36,00	396792	1534460
154	0115184	42	проспект Космонавтов – улица Баумана, 1 (остановка Метро Уралмаш)	2	Конструкция на остановочном пункте	1,20	1,80	2	4,32	396599	1534456
155	1362	42	улица Машиностроителей/улица Кузнецова (напротив дома № 2)	1	Ситиборд	3,70	2,70	2	19,98	396514	1534308

156	1449	42	улица Баумана (у дома № 1)/проспект Космонавтов	1	Сити-формат	1,20	1,80	2	4,32	396531	1534496
157	1409	43	улица Старых большевиков, 14	1	Билборд	6,00	3,00	2	36,00	396874	1535530
158	0104462	44	улица Шефская, 4б	1	Сити-формат	1,20	1,80	2	4,32	396725	1536058
159	011360	44	улица Шефская/Старых большевиков, 2А	1	Нестандартная	2,20	5,40	2	23,76	396549	1536141
160	644	45	улица Трудовая, 31	1	Билборд	6,00	3,00	2	36,00	396700	1541618
161	020739	46	улица Билимбаевская, 39	1	Билборд	6,00	3,00	2	36,00	396456	1527849
162	0207464	46	улица Билимбаевская, 18 (через дорогу)	1	Билборд	6,00	3,00	2	36,00	395969	1528416
163	0207465	46	улица Билимбаевская, 15	1	Билборд	6,00	3,00	2	36,00	395906	1528499
164	0207680	46	улица Билимбаевская, 30 (через дорогу)	1	Билборд	6,00	3,00	2	36,00	396266	1528016
165	0207681	46	улица Билимбаевская, 32 (через дорогу)	1	Билборд	6,00	3,00	2	36,00	396345	1527929
166	0207126	47	улица Расточная, 44 (позиция № 3)	1	Билборд	6,00	3,00	2	36,00	396339	1529047
167	020741	47	улица Расточная/ул. Монтажников, 9Б	1	Билборд	6,00	3,00	2	36,00	396369	1529021
168	0213228	47	улица Маневровая, 43 (позиция №3)	1	Нестандартная	0,80	1,30	2	2,08	396222	1529494
169	0213229	47	улица Маневровая, 43 (позиция №4)	1	Флаговая конструкция	0,50	2,50	2	7,50	396242	1529468
170	0213230	47	улица Маневровая, 43 (позиция №5)	1	Нестандартная	2,02	2,72	2	10,98	396244	1529467
171	0213310	47	улица Расточная, 42б	1	Флаговая конструкция	1,00	4,00	2	24,00	396124	1528934
172	0213428	47	улица Расточная, 38 (позиция № 2)	1	Нестандартная	2,50	9,00	2	45,00	395992	1528781
173	021395	47	улица Расточная, 38	1	Нестандартная	1,42	6,00	2	17,04	395933	1528737
174	328	47	улица Расточная (у дома № 44, позиция № 2)	1	Билборд	6,00	3,00	2	36,00	396238	1528980
175	329	47	улица Расточная (у дома № 44, позиция № 1)	1	Билборд	6,00	3,00	2	36,00	396170	1528919
176	0213226	48	улица Маневровая, 43 (позиция №1)	1	Флаговая конструкция	0,50	2,50	2	7,50	396254	1529555
177	0213227	48	улица Маневровая, 43 (позиция №2)	1	Флаговая конструкция	0,50	2,50	2	7,50	396223	1529534
178	0213248	48	улица Маневровая, 43 (позиция № 6)	1	Флаговая конструкция	0,50	2,50	2	7,50	396276	1529579
179	0213249	48	улица Маневровая, 43 (позиция № 7)	1	Флаговая конструкция	0,50	2,50	2	7,50	396268	1529568
180	0213250	48	улица Маневровая, 43 (позиция № 8)	1	Нестандартная	1,90	5,50	2	20,90	396265	1529566
181	0213351	48	улица Маневровая, 40	1	Нестандартная	2,50	5,00	2	25,00	396275	1529609

182	031522	49	улица Донбасская (остановка Лукиных)	2	Конструкция на остановочном пункте	1,20	1,80	2	17,28	396020	1531253
183	1367	49	улица Донбасская (у дома № 39)/улица Лукиных	1	Билборд	6,00	3,00	2	36,00	396000	1531222
184	031512	50	улица Машиностроителей (остановка 40 лет Октября, позиция № 1)	2	Конструкция на остановочном пункте	1,20	1,80	2	17,28	396194	1532162
185	031514	50	улица Машиностроителей (остановка Диагностический центр, позиция № 1)	2	Конструкция на остановочном пункте	1,20	1,80	2	17,28	396135	1531767
186	031515	50	улица Машиностроителей (остановка Диагностический центр, позиция № 2)	2	Конструкция на остановочном пункте	1,20	1,80	2	17,28	396152	1531826
187	031516	50	улица Машиностроителей (остановка Лукиных)	2	Конструкция на остановочном пункте	1,20	1,80	2	17,28	396069	1531360
188	1320	50	улица Машиностроителей, 75	1	Билборд	6,00	3,00	2	36,00	396084	1531529
189	1380	50	улица Машиностроителей, 79	1	Билборд	6,00	3,00	2	36,00	396072	1531452
190	1395	50	улица Донбасская/улица Машиностроителей	1	Билборд	6,00	3,00	3	54,00	396039	1531326
191	011334	51	улица Машиностроителей/ул. 22 Партсъезда, стр. 2	1	Нестандартная	1,36	5,50	2	14,96	396294	1532606
192	011335	51	улица Красных Партизан/22 Партсъезда, стр. 2	1	Флаговая конструкция	1,45	4,15	2	60,17	396309	1532641
193	011336	51	улица Машиностроителей/ул. 22 Партсъезда, стр. 2	1	Флаговая конструкция	1,45	4,15	2	60,17	396295	1532617
194	011378	51	улица 22 Партсъезда, 2 (позиция № 1)	1	Нестандартная	1,50	1,70	2	5,10	396387	1532692
195	011379	51	улица 22 Партсъезда, 2 (позиция № 2)	1	Нестандартная	1,50	1,70	2	5,10	396339	1532661

196	031513	51	улица Машиностроителей (остановка 40 лет Октября, позиция № 2)	2	Конструкция на остановочном пункте	1,20	1,80	2	17,28	396215	1532227
197	1363	52	улица Машиностроителей, 11	1	Билборд	6,00	3,00	2	36,00	396430	1533706
198	0104439	53	проспект Космонавтов/ул. Баумана, 2	1	Сити-формат	1,20	1,80	2	4,32	396480	1534502
199	0104440	53	проспект Космонавтов/ул. Краснофлотцев, 1	1	Сити-формат	1,20	1,80	2	4,32	396459	1534509
200	0107109	53	проспект Космонавтов, 21б	1	Билборд	6,00	3,00	2	36,00	396459	1534416
201	0115194	53	проспект Космонавтов – улица Машинострои-телей (остановка Метро Уралмаш, в центр)	2	Конструкция на остановочном пункте	1,20	1,80	2	4,32	396416	1534429
202	011344	54	улица Фронтовых бригад, 18	1	Нестандартная	9,61	3,46	1	13,07	395898	1535711
203	0113256	55	улица Фронтовых Бригад, 27а (позиция № 4)	1	Флаговая конструкция	0,80	3,50	2	16,80	396246	1536124
204	011346	55	улица Фронтовых Бригад, 27	1	Флаговая конструкция	1,50	4,00	2	120,00	396160	1535992
205	011347	55	улица Фронтовых бригад, 27 (позиция № 1)	1	Нестандартная	2,00	5,80	2	23,20	396164	1536058
206	0113491	55	улица Фронтовых Бригад, 22	1	Флаговая конструкция	1,00	3,00	2	18,00	396046	1535955
207	011350	55	улица Фронтовых бригад, 27а (позиция № 1)	1	Нестандартная	2,00	4,80	2	19,20	396242	1536200
208	011361	55	улица Старых большевиков, 2А корп. 2	1	Нестандартная	2,20	5,40	2	23,76	396302	1535893
209	011594	55	улица Шефская - ул. Фронтовых Бригад (остановка Электроремонтная)	2	Конструкция на остановочном пункте	1,20	1,80	2	4,32	396241	1536338
210	1318	55	улица Фронтовых бригад, 19а	1	Билборд	6,00	3,00	2	36,00	396011	1535782
211	1354	55	улица Фронтовых бригад/ул. Старых большевиков (у дома № 1а/2)	1	Билборд	6,00	3,00	2	36,00	396079	1535901
212	580	56	улица Проезжая, 172/1	1	Билборд	6,00	3,00	2	36,00	396055	1539685
213	0207526	57	улица Расточная (напротив дома № 31)	1	Билборд	6,00	3,00	2	36,00	395592	1528493
214	0207562	57	улица Билимбаевская, 15/1	1	Билборд	6,00	3,00	2	36,00	395804	1528589
215	0207669	58	улица Таватуйская (четная сторона, улица Маневровая, 30в)	1	Билборд	6,00	3,00	2	36,00	395230	1529122

216	0207679	58	улица Билимбаевская, 7 (через дорогу)	1	Билборд	6,00	3,00	2	36,00	395719	1528730
217	0207698	58	улица Таватуйская (четная сторона, улица Маневровая, 30)	1	Билборд	6,00	3,00	2	36,00	395393	1529094
218	327	58	улица Расточная, 34	1	Билборд	6,00	3,00	2	36,00	395828	1528660
219	441	58	улица Билимбаевская, 7	1	Билборд	6,00	3,00	2	36,00	395714	1528689
220	0207494	59	переулок Проходной, 37а (позиция № 1)	1	Билборд	6,00	3,00	2	36,00	395403	1530365
221	0207495	59	переулок Проходной, 37а (позиция № 2)	1	Билборд	6,00	3,00	2	36,00	395314	1530299
222	0207496	59	переулок Проходной (через дорогу от здания № 5/1)	1	Билборд	6,00	3,00	2	36,00	395233	1530243
223	0107499	60	улица Донбасская (перед ж/д мостом в сторону ул. Машиностроителей)	1	Билборд	6,00	3,00	1	18,00	395285	1530879
224	0107514	60	улица Донбасская - переулок Моховой	1	Билборд	6,00	3,00	2	36,00	395568	1531036
225	0107515	60	улица Донбасская - переулок Никольский	1	Билборд	6,00	3,00	2	36,00	395754	1531139
226	0113393	60	улица Донбасская - переулок Никольский	1	Нестандартная	18,00	3,00	1	54,00	395680	1531099
227	0207530	60	улица Автомагистральная, 12/1	1	Билборд	6,00	3,00	2	36,00	395248	1530798
228	0101110	61	улица Фронтовых Бригад - пр-т Космонавтов	1	Афишная конструкция	1,50	1,50	2	22,50	395492	1534345
229	0101111	61	пр-т Космонавтов, 21а, стр.1	1	Афишная конструкция	1,50	1,50	2	22,50	395544	1534256
230	0107108	61	проспект Космонавтов, 21/1	1	Билборд	6,00	3,00	2	36,00	395419	1534258
231	0107289	61	пр-т Космонавтов - улица Фронтовых бригад	1	Ситиборд	3,70	2,70	2	19,98	395602	1534256
232	0107294	61	пр-т Космонавтов - улица Турбинная	1	Билборд	6,00	3,00	2	36,00	395268	1534318
233	010901	61	улица Фронтовых Бригад, 2а	1	Суперсайт	15,00	5,00	3	225,00	395418	1534336
234	0207107	61	проспект Космонавтов, 17г	1	Билборд	6,00	3,00	2	36,00	395254	1534266
235	0213244	61	пр-т Космонавтов, 17д	1	Нестандартная	3,20	8,50	2	54,40	395244	1534235
236	1312	61	улица Турбинная/ проспект Космонавтов (у дома № 20)	1	Билборд	6,00	3,00	2	36,00	395240	1534415
237	1317	61	улица Фронтовых бригад (напротив дома № 2а)	1	Билборд	6,00	3,00	2	36,00	395499	1534398
238	1319	61	улица Фронтовых бригад, 2а	1	Ситиборд	3,70	2,70	2	19,98	395444	1534391
239	1352	61	улица Фронтовых бригад, 8	1	Билборд	6,00	3,00	2	36,00	395463	1534542
240	0107101	62	улица Фронтовых бригад, 14/2	1	Билборд	6,00	3,00	2	36,00	395493	1534970
241	1316	62	улица Фронтовых бригад/ улица Электриков (у дома № 3)	1	Билборд	6,00	3,00	2	36,00	395526	1534866
242	0107327	63	улица Шефская, 2а/5	1	Билборд	6,00	3,00	2	36,00	395589	1536752
243	090794	64	52км + 150м (слева)	1	Билборд	6,00	3,00	2	36,00	394692	1518662

244	0207686	65	улица Строителей, 29/1	1	Билборд	6,00	3,00	2	36,00	395070	1527778
245	0207687	65	улица Строителей, 49 (через дорогу)	1	Билборд	6,00	3,00	2	36,00	394735	1528248
246	0207688	65	улица Минометчиков - ул. Маневровая	1	Билборд	6,00	3,00	2	36,00	394635	1528408
247	407	65	улица Соликамская/улица Маневровая (у дома № 12)	1	Билборд	6,00	3,00	2	36,00	394824	1528544
248	0207666	66	улица Таватуйская (напротив дома № 9)	1	Билборд	6,00	3,00	2	36,00	394931	1529396
249	0207667	66	улица Таватуйская, (напротив дома ул. Коуровская, 28)	1	Билборд	6,00	3,00	2	36,00	395008	1529291
250	0207668	66	улица Таватуйская (четная сторона, 85 м. от улица Коуровской в сторону ул. Маневровой)	1	Билборд	6,00	3,00	2	36,00	395091	1529187
251	333	66	улица Техническая, 68	1	Билборд	6,00	3,00	2	36,00	394935	1528679
252	402	66	улица Техническая, 70	1	Билборд	6,00	3,00	2	36,00	394871	1528726
253	440	66	улица Таватуйская, 19	1	Билборд	6,00	3,00	2	36,00	395133	1529118
254	451	66	улица Таватуйская (напротив дома № 5)	1	Билборд	6,00	3,00	2	36,00	394850	1529509
255	524	66	улица Техническая, 68	2	Конструкция на остановочном пункте	1,80	1,20	4	8,64	394953	1528645
256	0207497	67	переулок Проходной (через дорогу от здания № 1в)	1	Билборд	6,00	3,00	2	36,00	395145	1530181
257	0209152	67	улица Таватуйская, 20	1	Суперсайт	12,00	4,00	2	96,00	394842	1529662
258	438	67	улица Таватуйская (напротив дома № 3)	1	Билборд	6,00	3,00	2	36,00	394716	1529682
259	450	67	улица Таватуйская, 16	1	Билборд	6,00	3,00	2	36,00	394634	1529795
260	0201111	68	улица Бебеля, 164 - ул. Пехотинцев	1	Афишная конструкция	1,50	1,50	2	13,50	394659	1530576
261	0207269	68	улица Бебеля, 166 - ул. Пехотинцев	1	Ситиборд	3,70	2,70	2	19,98	394699	1530585
262	0207529	68	улица Автомагистральная - ул. Бебеля	1	Билборд	6,00	3,00	1	18,00	395207	1530833
263	444	68	улица Пехотинцев/улица Августа Бебеля (у дома № 164)	1	Билборд	6,00	3,00	2	36,00	394617	1530625
264	0101112	69	пр-т Космонавтов, 15	1	Афишная конструкция	1,50	1,50	1	11,25	394797	1534283
265	423	69	улица Артинская/проспект Космонавтов (у дома № 13)	1	Билборд	6,00	3,00	2	36,00	394655	1534238
266	531	69	проспект Космонавтов, 15 (позиция № 4)	2	Билборд	1,80	1,20	4	8,64	394828	1534312
267	0113181	70	улица Турбинная, 40г	1	Нестандартная	6,00	3,00	2	36,00	395134	1535412
268	0113361	70	улица Турбинная, 40	1	Нестандартная	3,84	2,88	2	22,12	395101	1535453
269	0107145	71	улица Шефская, 2г к1	1	Билборд	6,00	3,00	2	36,00	395162	1537206
270	0107326	71	улица Шефская, 2г/3 (через дорогу)	1	Билборд	6,00	3,00	2	36,00	394986	1537336

271	0107296	72	улица Шефская, 1б - ул. Аппаратная	1	Билборд	6,00	3,00	2	36,00	394671	1537639
272	0107325	72	улица Шефская, 2а/1	1	Билборд	6,00	3,00	2	36,00	394666	1537684
273	0113339	72	улица Шефская, 1	1	Флаговая конструкция	1,00	4,00	2	24,00	394706	1537592
274	0207689	73	улица Минометчиков, 31	1	Билборд	6,00	3,00	2	36,00	394592	1528421
275	0207690	73	улица Минометчиков, 31/1	1	Билборд	6,00	3,00	2	36,00	394525	1528524
276	0207691	74	улица Минометчиков, 56 (через дорогу)	1	Билборд	6,00	3,00	2	36,00	394431	1528751
277	332	74	улица Техническая, 48	1	Билборд	6,00	3,00	2	36,00	394440	1529048
278	410	74	улица Минометчиков, 56	1	Билборд	6,00	3,00	2	36,00	394460	1528756
279	0207663	75	пр-т Седова, 17	1	Билборд	6,00	3,00	2	36,00	394067	1530047
280	403	75	улица Таватуйская, 1б	1	Билборд	6,00	3,00	2	36,00	394344	1530142
281	406	75	улица Таватуйская, 1в	1	Билборд	6,00	3,00	2	36,00	394287	1530219
282	408	75	улица Таватуйская, 2	1	Билборд	6,00	3,00	2	36,00	394309	1530235
283	409	75	улица Таватуйская, 4	1	Билборд	6,00	3,00	2	36,00	394367	1530161
284	430	75	улица Таватуйская (у дома № 12/1)/ улица Надеждинская	1	Билборд	6,00	3,00	2	36,00	394579	1529872
285	443	75	проспект Седова, 26	1	Билборд	6,00	3,00	2	36,00	394094	1530068
286	0207118	76	улица Бебеля, 158	1	Билборд	6,00	3,00	2	36,00	394346	1530583
287	0207455	76	улица Бебеля, 148	1	Билборд	6,00	3,00	2	36,00	394008	1530599
288	0213140	76	улица Бебеля, 115 (позиция № 4)	1	Флаговая конструкция	1,50	4,50	2	40,50	394185	1530465
289	0213141	76	улица Бебеля, 115 (позиция № 5)	1	Нестандартная	1,85	3,17	2	11,80	394190	1530469
290	0213443	76	улица Бебеля, 115 (позиция № 6)	1	Нестандартная	1,40	6,50	2	18,20	394305	1530521
291	021392	76	улица Бебеля, 115 (позиция №1)	1	Флаговая конструкция	1,50	6,00	2	54,00	394311	1530506
292	021394	76	улица Бебеля, 115 (позиция №3)	1	Флаговая конструкция	1,50	6,00	2	54,00	394209	1530512
293	287	76	улица Августа Бебеля (напротив дома № 123)	1	Билборд	6,00	3,00	2	36,00	394554	1530567
294	288	76	улица Августа Бебеля (у дома № 115)/улица Таватуйская	1	Билборд	6,00	3,00	2	36,00	394193	1530543
295	290	76	улица Августа Бебеля, 115	1	Билборд	6,00	3,00	2	36,00	394295	1530529
296	291	76	улица Августа Бебеля, 119	1	Билборд	6,00	3,00	2	36,00	394401	1530526
297	292	76	улица Августа Бебеля, 152	1	Билборд	6,00	3,00	2	36,00	394146	1530589

298	293	76	улица Августа Бебеля, 154	1	Билборд	6,00	3,00	2	36,00	394246	1530582
299	371	76	улица Августа Бебеля, 148 (позиция № 1)	2	Билборд	1,80	1,20	4	8,64	394006	1530561
300	404	76	улица Таватуйская/улица Бебеля (у дома № 115)	1	Билборд	6,00	3,00	2	36,00	394129	1530484
301	428	76	улица Пехотинцев, 7а	1	Билборд	6,00	3,00	2	36,00	394452	1530836
302	433	76	улица Таватуйская (по нечетной стороне)/ул. Бебеля	1	Билборд	6,00	3,00	2	36,00	394109	1530467
303	445	76	улица Пехотинцев (напротив дома № 18)	1	Билборд	6,00	3,00	2	36,00	394232	1531142
304	527	76	улица Августа Бебеля, 148 (позиция № 2)	2	Билборд	1,80	1,20	4	8,64	394014	1530560
305	0207531	77	улица Летчиков - ул. Уральских Коммунаров (позиция № 1)	1	Билборд	6,00	3,00	2	36,00	394031	1531761
306	0207532	77	улица Летчиков - ул. Уральских Коммунаров (позиция № 2)	1	Билборд	6,00	3,00	2	36,00	394061	1531762
307	468	77	улица Автомагистральная, 4	1	Билборд	6,00	3,00	2	36,00	394358	1531508
308	472	77	улица Автомагистральная/ул. Пехотинцев (напротив дома № 21)	1	Билборд	6,00	3,00	2	36,00	394178	1531551
309	476	77	улица Пехотинцев, 19	1	Билборд	6,00	3,00	2	36,00	394148	1531347
310	0207573	78	улица Армавирская, 28	1	Билборд	6,00	3,00	1	18,00	394187	1532673
311	0213257	78	улица Артинская, 31/1	1	Нестандартная	2,00	7,00	2	28,00	394407	1532797
312	338	78	улица Армавирская, 17	1	Ситиборд	3,70	2,70	2	19,98	393985	1532304
313	477	78	улица Армавирская, 23	1	Билборд	6,00	3,00	2	36,00	394100	1532427
314	513	78	улица Армавирская (у дома № 17)/ улица Майкопская	1	Ситиборд	3,70	2,70	2	19,98	394026	1532342
315	349	79	улица Артинская, 16а	1	Билборд	6,00	3,00	2	36,00	394578	1533428
316	011331	80	проспект Космонавтов, 6 (позиция № 3)	1	Нестандартная	1,00	3,00	2	18,00	393970	1534389
317	0213446	80	пр-т Космонавтов, 9	1	Нестандартная	51,90	4,90	1	254,31	394044	1534303
318	0215213	80	Проспект Космонавтов, 11е (остановка Техучилище)	2	Конструкция на остановочном пункте	1,20	1,80	2	4,32	394314	1534310
319	526	80	проспект Космонавтов, 13	2	Билборд	1,80	1,20	4	8,64	394448	1534328
320	605	81	улица Учителей, 30	1	Билборд	6,00	3,00	2	36,00	394381	1535708
321	536	82	улица Вилонова (у дома № 35, позиция № 2)	1	Билборд	12,00	3,00	2	72,00	394180	1536385
322	537	82	улица Вилонова (у дома № 35, позиция № 1)	1	Билборд	12,00	3,00	2	72,00	394202	1536265
323	687	82	улица Вилонова, 14а	1	Билборд	6,00	3,00	2	36,00	394177	1536265
324	688	82	улица Вилонова, 35	1	Билборд	6,00	3,00	2	36,00	394186	1536324

325	689	82	улица Вилонова, 8	1	Билборд	6,00	3,00	2	36,00	394202	1536146
326	704	82	улица Вилонова, 33	1	Билборд	6,00	3,00	1	18,00	394210	1536052
327	767	82	улица Вилонова (напротив дома № 15)	1	Билборд	6,00	3,00	2	36,00	394244	1535768
328	676	83	улица Данилы Зверева, 24/3	1	Билборд	6,00	3,00	2	36,00	394320	1536856
329	690	83	улица Вилонова, 78	1	Билборд	6,00	3,00	2	36,00	394088	1536737
330	0107324	84	улица Шефская, 1в	1	Билборд	6,00	3,00	2	36,00	394296	1538000
331	0707429	84	улица Проезжая, 22 (через дорогу)	1	Билборд	6,00	3,00	2	36,00	394500	1538365
332	0707460	84	улица Проезжая, 9а (через дорогу)	1	Билборд	6,00	3,00	2	36,00	394537	1538371
333	0707470	84	улица Блюхера - Рыбная	1	Билборд	6,00	3,00	2	36,00	394380	1538321
334	0709153	84	улица Проезжая - ул. Блюхера	1	Суперсайт	12,00	4,00	2	96,00	394356	1538198
335	1349	84	улица Шефская, 2	1	Билборд	6,00	3,00	2	36,00	394420	1537910
336	579	84	улица Проезжая (напротив дома № 9а)	1	Билборд	6,00	3,00	2	36,00	394416	1538272
337	702	84	улица Блюхера (напротив дома № 58)	1	Билборд	6,00	3,00	2	36,00	394054	1537859
338	090795	85	53км + 670м (слева)	1	Билборд	6,00	3,00	2	36,00	393788	1517443
339	090796	85	53км + 870м (слева)	1	Билборд	6,00	3,00	2	36,00	393672	1517283
340	411	86	улица Минометчиков, 30	1	Билборд	6,00	3,00	2	36,00	393868	1529392
341	0201123	87	улица Техническая - улица Минометчиков	1	Афишная конструкция	1,50	1,50	6	13,50	393628	1530234
342	330	87	улица Техническая (напротив дома № 14)	1	Билборд	6,00	3,00	2	36,00	393625	1530269
343	412	87	улица Минометчиков, 26	1	Билборд	6,00	3,00	2	36,00	393804	1529510
344	0201112	88	улица Техническая, 10/6 - ул. Бебеля (у остановки)	1	Афишная конструкция	1,50	1,50	2	13,50	393593	1530424
345	0207124	88	улица Ольховская, 22	1	Билборд	6,00	3,00	2	36,00	393406	1530720
346	020733	88	улица Бебеля (напротив дома № 138)	1	Билборд	6,00	3,00	2	36,00	393637	1530618
347	0207708	88	улица Бебеля, 136/2 - ул. Ольховская, 22/4	1	Билборд	6,00	3,00	2	36,00	393404	1530696
348	020929	88	улица Бебеля - улица Техническая (позиция 1)	1	Суперсайт	12,00	4,00	2	96,00	393545	1530543
349	020932	88	улица Техническая, 10/6	1	Суперсайт	12,00	4,00	3	144,00	393605	1530435
350	020973	88	улица Бебеля – ул. Таватуйская	1	Суперсайт	12,00	4,00	2	96,00	393939	1530541
351	0215192	88	улица Техническая, 12/1 (остановка Таганский Ряд)	2	Конструкция на остановочном пункте	1,20	1,80	2	4,32	393581	1530455
352	286	88	улица Августа Бебеля/улица Техническая (у дома № 12)	1	Билборд	6,00	3,00	2	36,00	393830	1530551

353	336	89	улица Армавирская/улица Ереванская (у дома № 59)	1	Билборд	6,00	3,00	2	36,00	393901	1532203
354	0113204	90	пр-т Космонавтов, 2	1	Нестандартная	2,00	7,00	2	28,00	393659	1534418
355	011332	90	проспект Космонавтов, 6 (позиция № 2)	1	Флаговая конструкция	1,00	3,00	2	24,00	393876	1534393
356	011333	90	проспект Космонавтов, 6 (позиция № 1)	1	Флаговая конструкция	1,00	3,00	2	24,00	393873	1534408
357	011338	90	проспект Космонавтов, 6 (позиция № 4)	1	Нестандартная	1,66	4,50	2	14,94	393901	1534388
358	011339	90	проспект Космонавтов, 6 (позиция № 5)	1	Нестандартная	1,55	4,50	2	13,95	393958	1534384
359	0207105	90	улица Маяковского, 1а	1	Билборд	6,00	3,00	2	36,00	393526	1534443
360	0207106	90	Мельковский переулок, 1	1	Билборд	6,00	3,00	2	36,00	393663	1534356
361	0213293	90	пр-т Космонавтов, 1в/1 (позиция № 1)	1	Флаговая конструкция	1,45	4,15	2	60,17	393603	1534346
362	0213294	90	пр-т Космонавтов, 1в/1 (позиция № 2)	1	Нестандартная	1,36	5,50	2	14,96	393570	1534335
363	0213295	90	пр-т Космонавтов, 1в/1 (позиция № 3)	1	Флаговая конструкция	1,45	4,15	2	60,17	393503	1534279
364	0213425	90	пр-т Космонавтов, 3 (позиция № 1)	1	Нестандартная	0,70	2,00	2	2,80	393749	1534313
365	0213426	90	пр-т Космонавтов, 3 (позиция № 2)	1	Нестандартная	1,40	6,00	2	16,80	393754	1534323
366	0213427	90	пр-т Космонавтов, 3 (позиция № 3)	1	Нестандартная	0,55	1,70	2	1,87	393716	1534325
367	0213462	90	переулок Мельковский, 7	1	Нестандартная	1,35	4,00	2	10,80	393756	1534055
368	0215106	90	Трамвайный переулок, 10 (остановка Пионерская)	2	Конструкция на остановочном пункте	1,20	1,80	2	4,32	393347	1534831
369	425	90	улица Завокзальная, 8	1	Билборд	6,00	3,00	2	36,00	393511	1534193
370	520	90	проспект Космонавтов (напротив дома № 5, позиция № 1)	2	Билборд	1,80	1,20	4	8,64	393807	1534370
371	521	90	проспект Космонавтов, 5 (позиция № 2)	2	Билборд	1,80	1,20	4	8,64	393804	1534359
372	648	90	переулок Трамвайный, 10	1	Билборд	6,00	3,00	2	36,00	393340	1534814
373	070174	91	улица Смазчиков - улица Уральская	1	Афишная конструкция	1,50	1,50	2	13,50	393610	1535103
374	0704116	91	улица Сулимова, 53а	1	Сити-формат	1,20	1,80	2	4,32	393707	1535721
375	070647	91	улица Уральская, 55 (позиция №1)	1	Ситиборд	3,70	2,70	2	19,98	393425	1535357
376	070694	91	улица Учителей, 7	1	Ситиборд	3,70	2,70	2	19,98	393587	1535584
377	0707458	91	улица Уральская, 17	1	Билборд	6,00	3,00	2	36,00	393614	1535163

378	0707459	91	улица Уральская, 3	1	Билборд	6,00	3,00	2	36,00	393657	1535138
379	071376	91	улица Сулимова, 50	1	Флаговая конструкция	1,50	4,00	2	84,00	393770	1535464
380	0715108	91	ул.Смазчиков, 3 (остановка Пионерская)	2	Конструкция на остановочном пункте	1,20	1,80	2	4,32	393402	1534918
381	0715109	91	улица Уральская, 27 (остановка Кондукторская)	2	Конструкция на остановочном пункте	1,20	1,80	2	4,32	393460	1535299
382	0715178	91	улица Сулимова, 55 (остановка ТЦ Парк Хаус)	2	Конструкция на остановочном пункте	1,20	1,80	2	4,32	393710	1535664
383	581	91	улица Смазчиков/улица Уральская (у дома № 46)	1	Билборд	6,00	3,00	2	36,00	393549	1535088
384	582	91	улица Смазчиков, 4	1	Билборд	6,00	3,00	2	36,00	393424	1534953
385	583	91	улица Смазчиков, 5	1	Билборд	6,00	3,00	2	36,00	393479	1534963
386	598	91	улица Уральская, 1	1	Билборд	6,00	3,00	2	36,00	393749	1535041
387	616	91	улица Смазчиков/улица Красина (у дома № 7)	1	Билборд	6,00	3,00	2	36,00	393537	1535025
388	624	91	улица Уральская (напротив дома № 25)	2	Билборд	1,80	1,20	4	8,64	393472	1535266
389	0701118	92	улица Сулимова, 23	1	Афишная конструкция	1,50	1,50	2	13,50	393621	1536423
390	0713341	92	улица Данилы Зверева, 7б	1	Флаговая конструкция	0,90	4,50	2	24,30	393406	1536522
391	680	92	улица Июльская, 19	1	Билборд	6,00	3,00	2	36,00	393409	1536187
392	714	92	улица Сулимова (у дома № 7б)/улица Советская	1	Ситиборд	3,70	2,70	2	19,98	393569	1536582
393	0707272	93	улица Д. Зверева, 10 - ул. Сулимова	1	Ситиборд	3,70	2,70	2	19,98	393599	1536905
394	0707438	93	улица Блюхера, 77	1	Билборд	6,00	3,00	2	36,00	393520	1537258
395	0707439	93	улица Блюхера, 71/1	1	Билборд	6,00	3,00	2	36,00	393400	1537123
396	585	93	улица Сулимова/улица Данилы Зверева (у дома № 11, позиция № 1)	1	Сити-формат	1,20	1,80	2	4,32	393611	1536832
397	586	93	улица Сулимова/улица Данилы Зверева (у дома № 9)	1	Билборд	6,00	3,00	2	36,00	393579	1536784
398	589	93	улица Сулимова, 5	1	Билборд	6,00	3,00	2	36,00	393590	1536685

399	675	93	улица Данилы Зверева, 16	1	Билборд	6,00	3,00	2	36,00	393874	1536884
400	717	93	улица Данилы Зверева (напротив дома № 14)	1	Билборд	6,00	3,00	2	36,00	393797	1536864
401	745	93	улица Данилы Зверева, 4	1	Билборд	6,00	3,00	2	36,00	393367	1536914
402	816	93	улица Данилы Зверева, 14	1	Билборд	6,00	3,00	2	36,00	393755	1536887
403	0704110	94	улица Шоферов, 5а	1	Сити-формат	1,20	1,80	1	2,16	393412	1537713
404	0707440	94	улица Блюхера, 97	1	Билборд	6,00	3,00	2	36,00	393956	1537744
405	0707441	94	улица Блюхера - ул. Сахалинская	1	Билборд	6,00	3,00	2	36,00	393816	1537581
406	663	94	улица Блюхера (напротив дома № 50)/ улица Чукотская	1	Билборд	6,00	3,00	2	36,00	393882	1537655
407	804	94	улица Блюхера/улица Сахалинская (у дома № 1, позиция № 1)	2	Билборд	1,80	1,20	4	8,64	393742	1537529
408	806	94	улица Блюхера/улица Сахалинская (у дома № 1, позиция № 2)	2	Билборд	1,80	1,20	4	8,64	393745	1537543
409	020931	95	улица Бебеля - улица Халтурина (под мостом)	1	Суперсайт	15,00	5,00	2	150,00	393322	1530539
410	030664	95	улица Опалихинская, 42	1	Ситиборд	3,70	2,70	2	19,98	392820	1531057
411	030759	95	улица Марата - ул. Халтурина	1	Билборд	6,00	3,00	2	36,00	392889	1530609
412	030768	95	улица Халтурина/ул. Бебеля, 63а	1	Билборд	6,00	3,00	2	36,00	392879	1530678
413	0307705	95	улица Кушвинская (напротив ул. Черепанова, 1а)	1	Билборд	6,00	3,00	2	36,00	393224	1530723
414	030927	95	улица Бебеля, 71	1	Суперсайт	12,00	4,00	2	96,00	393086	1530608
415	030928	95	улица Халтурина (115 м. от улица Кушвинская в сторону ул. Токарей)	1	Суперсайт	12,00	4,00	2	96,00	393111	1530553
416	18	95	улица Августа Бебеля, 132	1	Билборд	6,00	3,00	2	36,00	392824	1530832
417	246	95	улица Черепанова, 4	1	Билборд	6,00	3,00	2	36,00	393123	1530908
418	80	95	улица Августа Бебеля (у дома № 134)/ улица Качканарская	1	Билборд	6,00	3,00	2	36,00	392891	1530799
419	0207538	96	улица Готвальда (у дома № 14а)	1	Билборд	6,00	3,00	2	36,00	392799	1532001
420	0301128	96	улица Опалихинская, 25а	1	Афишная конструкция	1,50	1,50	6	13,50	392744	1531392
421	0307433	96	улица Готвальда, 22/1	1	Билборд	6,00	3,00	2	36,00	392893	1532064
422	030744	96	улица Черепанова (напротив дома 23)	1	Билборд	6,00	3,00	2	36,00	393192	1531483
423	132	96	улица Черепанова, 18	1	Билборд	6,00	3,00	2	36,00	393164	1531373
424	148	96	улица Черепанова, 30	1	Афишная конструкция	1,50	1,50	1	6,75	393053	1532021
425	149	96	улица Готвальда/улица Черепанова (у дома № 40)	1	Билборд	6,00	3,00	2	36,00	392977	1532119

426	170	96	улица Готвальда (напротив дома № 12а)	1	Билборд	6,00	3,00	2	36,00	392723	1531915
427	171	96	улица Готвальда, 25	1	Билборд	6,00	3,00	2	36,00	392841	1531999
428	247	96	улица Черепанова, 12 (позиция № 2)	1	Билборд	6,00	3,00	2	36,00	393159	1531312
429	248	96	улица Черепанова, 23	1	Билборд	6,00	3,00	2	36,00	393195	1531589
430	249	96	улица Черепанова (напротив дома № 30)	1	Билборд	6,00	3,00	2	36,00	393099	1531952
431	250	96	улица Готвальда, 29	1	Билборд	6,00	3,00	2	36,00	392997	1532098
432	455	96	улица Машинистов/улица Готвальда (у дома № 14а)	1	Билборд	6,00	3,00	2	36,00	392724	1531977
433	324	97	улица Машинистов, 14	1	Билборд	6,00	3,00	2	36,00	392889	1532522
434	389	97	улица Черепанова (у дома № 25)/ улица Готвальда	1	Билборд	6,00	3,00	2	36,00	393009	1532194
435	390	97	улица III Интернационала (напротив дома № 1а/14)	1	Билборд	6,00	3,00	2	36,00	393034	1532273
436	399	97	улица Стрелочников, 10	1	Билборд	6,00	3,00	2	36,00	393077	1532941
437	446	97	улица Стрелочников, 19а	1	Билборд	6,00	3,00	2	36,00	393087	1533009
438	020199	98	улица Стрелочников, 15/5	1	Афишная конструкция	1,50	1,50	1	11,25	393175	1533511
439	020636	98	улица Стрелочников (50 м. до улица Челюскинцев)	1	Ситиборд	3,70	2,70	2	19,98	393085	1533692
440	0207123	98	улица Челюскинцев - переулок Невьянский	1	Билборд	6,00	3,00	2	36,00	393043	1533673
441	0207268	98	улица Стрелочников - переулок Невьянский	1	Ситиборд	3,70	2,70	2	19,98	393170	1533593
442	0215152	98	улица Свердлова, 25 (остановка Азина)	2	Конструкция на остановочном пункте	1,20	1,80	2	4,32	392736	1533915
443	0215181	98	улица Свердлова, 60 (остановка улица Азина)	2	Конструкция на остановочном пункте	1,20	1,80	2	4,32	392830	1533929
444	0215193	98	улица Стрелочников, 15в (остановка Вокзальная улица)	2	Конструкция на остановочном пункте	1,20	1,80	2	4,32	393169	1533621
445	480	98	улица Азина/улица Свердлова (у дома № 27)	1	Сити-формат	1,20	1,80	2	4,32	392780	1533874
446	485	98	улица Свердлова, 25	1	Сити-формат	1,20	1,80	2	4,32	392706	1533915
447	506	98	улица Челюскинцев, 92	1	Ситиборд	3,70	2,70	2	19,98	392956	1533668
448	0201109	99	пр-т Космонавтов (после жд моста, по направлению в центр)	1	Афишная конструкция	1,50	1,50	1	11,25	393334	1534419

449	0204463	99	улица Мамина Сибиряка, 2а	1	Сити-формат	1,20	1,80	2	4,32	392951	1534386
450	0206178	99	улица Челюскинцев, 110	1	Сити-формат	1,20	1,80	2	4,32	393123	1534315
451	020917	99	улица Челюскинцев (напротив д. 112)/проспект Космонавтов	1	Суперсайт	15,00	5,00	2	150,00	393198	1534446
452	0213429	99	улица Азина, 16 (позиция № 1)	1	Флаговая конструкция	0,90	4,50	2	24,30	392896	1534437
453	0213449	99	улица Луначарского - ул. Азина (позиция № 1)	1	Нестандартная	7,50	2,50	1	18,75	393035	1534507
454	0213450	99	улица Луначарского - ул. Азина (позиция № 2)	1	Нестандартная	7,50	2,50	1	18,75	393024	1534509
455	0213451	99	улица Луначарского - ул. Азина (позиция № 3)	1	Нестандартная	7,50	2,50	1	18,75	393018	1534509
456	0213452	99	улица Луначарского - ул. Азина (позиция № 4)	1	Нестандартная	7,50	2,50	1	18,75	392999	1534513
457	0213453	99	улица Луначарского - ул. Азина (позиция № 5)	1	Нестандартная	7,50	2,50	1	18,75	392986	1534516
458	0213454	99	улица Луначарского - ул. Азина (позиция № 6)	1	Нестандартная	7,50	2,50	1	18,75	392974	1534519
459	0213455	99	улица Луначарского - ул. Азина (позиция № 7)	1	Нестандартная	7,50	2,50	1	18,75	392967	1534521
460	0213456	99	улица Луначарского - ул. Азина (позиция № 8)	1	Нестандартная	7,50	2,50	1	18,75	392940	1534526
461	0213457	99	улица Луначарского - ул. Азина (позиция № 9)	1	Нестандартная	7,50	2,50	1	18,75	392915	1534523
462	0213458	99	улица Луначарского - ул. Азина (позиция № 10)	1	Нестандартная	7,50	2,50	1	18,75	392911	1534508
463	0213459	99	улица Луначарского - ул. Азина (позиция № 11)	1	Нестандартная	7,50	2,50	1	18,75	392909	1534494
464	0213460	99	улица Луначарского - ул. Азина (позиция № 12)	1	Нестандартная	7,50	2,50	1	18,75	392897	1534432
465	021375	99	улица Восточная, 1	1	Нестандартная	4,90	3,47	3	51,01	393158	1534611
466	021396	99	улица Челюскинцев - ул. Восточная	1	Нестандартная	2,15	6,85	2	29,46	393167	1534582
467	0215172	99	улица Луначарского, 13 (остановка Челюскинцев)	2	Конструкция на остановочном пункте	1,20	1,80	2	4,32	393091	1534528
468	0215179	99	улица Челюскинцев, 29 (остановка Железнодорожный вокзал)	2	Конструкция на остановочном пункте	1,20	1,80	2	4,32	393140	1534133
469	299	99	улица Восточная (четная сторона)/улица Челюскинцев	1	Билборд	6,00	3,00	2	36,00	393138	1534557
470	304	99	улица Луначарского (у дома № 13)/улица Восточная	1	Билборд	6,00	3,00	1	18,00	393144	1534468
471	317	99	улица Мамина-Сибиряка (у дома № 2, позиция № 1)	1	Сити-формат	1,20	1,80	2	4,32	393074	1534359
472	421	99	улица Челюскинцев, 112	1	Ситиборд	3,70	2,70	2	19,98	393133	1534388
473	516	99	улица Азина, 26	1	Сити-формат	1,20	1,80	2	4,32	392814	1534051

474	0715110	100	улица Уральская, 60 (остановка Учителей (ул. Уральская)	2	Конструкция на остановочном пункте	1,20	1,80	2	4,32	393178	1535515
475	599	100	улица Уральская, 57/1	1	Ситиборд	3,70	2,70	2	19,98	393312	1535461
476	600	100	улица Уральская (у дома № 59, позиция № 2)	1	Ситиборд	3,70	2,70	2	19,98	393222	1535537
477	601	100	улица Уральская (у дома № 61а, позиция № 1)	1	Сити-формат	1,20	1,80	2	4,32	393047	1535698
478	614	100	улица Уральская, 59	1	Ситиборд	3,70	2,70	2	19,98	393153	1535599
479	627	100	улица Уральская, 59 (позиция № 1)	2	Билборд	1,80	1,20	4	8,64	393209	1535521
480	799	100	улица Уральская, 59 (позиция № 2)	2	Билборд	1,80	1,20	4	8,64	393213	1535516
481	800	100	улица Уральская, 58/1 (позиция № 1)	2	Билборд	1,80	1,20	4	8,64	393254	1535469
482	801	100	улица Уральская, 58/1 (позиция № 2)	2	Билборд	1,80	1,20	4	8,64	393249	1535473
483	0704287	101	улица Уральская, 67/1	1	Сити-формат	1,20	1,80	2	4,32	392879	1535847
484	070691	101	улица Уральская, 65	1	Ситиборд	3,70	2,70	2	19,98	392935	1535792
485	0715111	101	улица Советская, 25 (остановка Уральская (ул. Советская)	2	Конструкция на остановочном пункте	1,20	1,80	2	4,32	392794	1535786
486	0715112	101	улица Советская, 40а (остановка Уральская (ул. Советская)	2	Конструкция на остановочном пункте	1,20	1,80	2	4,32	392862	1535909
487	535	101	улица Блюхера, 51	1	Билборд	6,00	3,00	2	36,00	392871	1536519
488	651	101	улица Блюхера, 47	1	Билборд	6,00	3,00	2	36,00	392813	1536459
489	724	101	улица Блюхера, 47 (позиция № 1)	2	Билборд	1,80	1,20	4	8,64	392787	1536446
490	737	101	улица Советская, 24а (позиция № 2)	1	Сити-формат	1,20	1,80	2	4,32	392791	1535818
491	740	101	улица Советская, 56	1	Билборд	6,00	3,00	2	36,00	393092	1536168
492	802	101	улица Уральская, 75 (позиция № 1)	2	Билборд	1,80	1,20	4	8,64	392819	1535876
493	803	101	улица Уральская, 75 (позиция № 2)	2	Билборд	1,80	1,20	4	8,64	392817	1535863
494	805	101	улица Уральская, 70 (позиция № 1)	2	Билборд	1,80	1,20	4	8,64	392861	1535824
495	807	101	улица Уральская, 70 (позиция № 2)	2	Билборд	1,80	1,20	4	8,64	392858	1535840
496	0701127	102	улица Данилы Зверева - улица Блюхера, 63	1	Афишная конструкция	1,50	1,50	6	13,50	393232	1536895

497	070175	102	улица Блюхера - улица Комсомольская	1	Афишная конструкция	1,50	1,50	2	13,50	393162	1536898
498	0707168	102	улица Блюхера, 63г	1	Билборд	6,00	3,00	2	36,00	393100	1536785
499	669	102	улица Комсомольская, 5 (позиция № 1)	1	Сити-формат	1,20	1,80	2	4,32	393040	1536955
500	670	102	улица Комсомольская, 11	1	Билборд	6,00	3,00	2	36,00	392768	1537019
501	798	102	улица Блюхера, 69	2	Билборд	1,80	1,20	4	8,64	393332	1537069
502	809	102	улица Блюхера, 63г (позиция № 1)	2	Билборд	1,80	1,20	4	8,64	393082	1536789
503	812	102	улица Блюхера, 63г (позиция № 2)	2	Билборд	1,80	1,20	4	8,64	393086	1536793
504	070939	103	Егоршинский подход, 1	1	Суперсайт	12,00	4,00	2	96,00	392821	1538092
505	549	103	Егоршинский подход/75 м до ЖД переезда	1	Билборд	6,00	3,00	2	36,00	392736	1538055
506	551	103	Егоршинский подход (напротив дома № 1)	1	Билборд	6,00	3,00	2	36,00	392837	1538133
507	552	103	Егоршинский подход (нечетная сторона) /315 м от остановки «Дом Отдыха Шарташ»	1	Билборд	6,00	3,00	2	36,00	393167	1538107
508	553	103	Егоршинский подход (нечетная)/185 м от остановки «Дом Отдыха Шарташ»	1	Билборд	6,00	3,00	2	36,00	392998	1538096
509	554	103	Егоршинский подход (нечетная)/напротив остановки «Дом Отдыха Шарташ»	1	Билборд	6,00	3,00	2	36,00	392931	1538095
510	090748	104	Екатеринбургская кольцевая автомобильная дорога 15 км + 80 м (слева)	1	Билборд	6,00	3,00	2	36,00	392735	1546117
511	0306161	105	улица Опалихинская/ул. Бебеля, 61	1	Ситиборд	3,70	2,70	2	19,98	392703	1530828
512	0307416	105	улица Толедова (между ул. Халтурина, 53 и ул. Халтурина, 55)	1	Билборд	6,00	3,00	3	54,00	392511	1530551
513	030742	105	улица Бебеля, 37	1	Билборд	6,00	3,00	2	36,00	392410	1530921
514	030748	105	улица Халтурина, 5/1	1	Билборд	6,00	3,00	2	36,00	392107	1531063
515	031313	105	улица Бебеля, 35	1	Нестандартная	2,00	2,65	2	10,60	392391	1531017
516	0313134	105	улица А. Бебеля, 35 (позиция № 2)	1	Нестандартная	1,10	3,90	2	8,58	392355	1531038
517	031314	105	улица Халтурина/Бебеля, 35	1	Нестандартная	2,00	2,65	2	10,60	392310	1530977
518	0313142	105	улица Августа Бебеля, 57 (позиция № 2)	1	Нестандартная	5,80	3,00	4	69,60	392676	1530867
519	0313143	105	улица Августа Бебеля, 57 (позиция № 3)	1	Флаговая конструкция	1,00	3,00	2	24,00	392681	1530870
520	0313145	105	улица А. Бебеля, 29 (позиция № 1)	1	Нестандартная	0,80	2,55	2	4,08	392123	1531128
521	0313146	105	улица А. Бебеля, 29 (позиция № 2)	1	Нестандартная	0,80	2,55	2	4,08	392121	1531135
522	0313147	105	улица А. Бебеля, 29 (позиция № 3)	1	Нестандартная	2,91	2,60	2	15,08	392116	1531133

523	0313148	105	улица А. Бебеля, 29 (позиция № 4)	1	Нестандартная	2,07	2,60	2	10,76	392115	1531128
524	0313149	105	улица А. Бебеля, 29 (позиция № 5)	1	Нестандартная	1,71	2,71	2	9,27	392109	1531128
525	0313183	105	улица А. Бебеля, 29 (позиция № 6)	1	Нестандартная	1,35	12,00	2	32,40	392124	1531140
526	0313184	105	улица А. Бебеля, 29 (позиция № 7)	1	Нестандартная	4,25	3,23	2	27,46	392128	1531140
527	0313185	105	улица А. Бебеля, 29 (позиция № 8)	1	Нестандартная	0,60	2,25	2	2,70	392141	1531147
528	0313186	105	улица А. Бебеля, 29 (позиция № 9)	1	Нестандартная	0,40	1,60	2	1,28	392126	1531134
529	0313187	105	улица А. Бебеля, 29 (позиция № 10)	1	Нестандартная	1,50	2,00	2	6,00	392109	1531124
530	0313188	105	улица А. Бебеля, 29 (позиция № 11)	1	Нестандартная	1,50	2,00	2	6,00	392095	1531139
531	0313189	105	улица А. Бебеля, 29 (позиция № 12)	1	Нестандартная	1,50	2,00	2	6,00	392082	1531153
532	0313190	105	улица А. Бебеля, 29 (позиция № 13)	1	Нестандартная	0,50	1,75	2	1,75	392084	1531156
533	0313191	105	улица А. Бебеля, 29 (позиция № 14)	1	Нестандартная	0,50	1,75	2	1,75	392083	1531155
534	0313223	105	улица А. Бебеля, 29а	1	Нестандартная	1,20	1,80	2	4,32	392119	1531114
535	0313280	105	улица Августа Бебеля, 57 (позиция № 6)	1	Флаговая конструкция	1,00	2,70	2	21,60	392634	1530803
536	0313364	105	улица Халтурина, 53 (позиция № 1)	1	Нестандартная	2,38	6,09	2	28,99	392496	1530577
537	0313365	105	улица Халтурина, 53 (позиция № 2)	1	Нестандартная	3,29	3,00	2	19,74	392514	1530617
538	0313366	105	улица Халтурина, 53 (позиция № 3)	1	Нестандартная	3,29	3,00	2	19,74	392528	1530649
539	0313367	105	улица Халтурина, 53 (позиция № 4)	1	Нестандартная	3,29	3,00	2	19,74	392542	1530679
540	0313368	105	улица Халтурина, 53 (позиция № 5)	1	Нестандартная	3,29	3,00	2	19,74	392555	1530711
541	0313369	105	улица Халтурина, 53 (позиция № 6)	1	Флаговая конструкция	1,50	4,00	2	108,00	392563	1530744
542	0313380	105	улица Августа Бебеля, 57 (позиция № 7)	1	Нестандартная	1,43	4,60	2	13,16	392613	1530813
543	0313394	105	улица Августа Бебеля, 57 (позиция № 8)	1	Нестандартная	1,15	2,62	2	6,03	392673	1530874
544	0313444	105	улица Бебеля, 33	1	Нестандартная	2,10	8,00	2	33,60	392248	1531093
545	031374	105	улица Халтурина - улица Опалихинская	1	Нестандартная			3	405,00	392599	1530738
546	16	105	улица Августа Бебеля, 124	1	Билборд	6,00	3,00	2	36,00	392550	1530968
547	030198	106	улица Готвальда - ул. Опалихинская (напротив дома № 15)	1	Афишная конструкция	1,50	1,50	1	11,25	392141	1531574
548	030616	106	улица Опалихинская, 20	1	Ситиборд	3,70	2,70	2	19,98	392395	1531421
549	030729	106	улица Готвальда - ул. Колмагорова, 52	1	Билборд	6,00	3,00	2	36,00	392142	1531582
550	030756	106	улица Готвальда - ул. Опалихинская, 15	1	Билборд	6,00	3,00	2	36,00	392155	1531547
551	165	106	улица Готвальда/улица Колмогорова (у дома № 52)	1	Билборд	6,00	3,00	2	36,00	392231	1531632
552	166	106	улица Готвальда, 13	1	Билборд	6,00	3,00	2	36,00	392379	1531699

553	168	106	улица Готвальда, 6/3	1	Билборд	6,00	3,00	2	36,00	392423	1531759
554	245	106	улица Готвальда, 12а	1	Билборд	6,00	3,00	2	36,00	392649	1531908
555	280	106	улица Готвальда, 6/1	1	Билборд	6,00	3,00	2	36,00	392337	1531703
556	323	106	улица Машинистов (напротив дома № 2г)	1	Билборд	6,00	3,00	2	36,00	392663	1532159
557	0207132	107	улица Гражданская, 11	1	Билборд	6,00	3,00	2	36,00	392384	1532879
558	325	107	улица Машинистов, 2ж	1	Билборд	6,00	3,00	2	36,00	392657	1532306
559	456	107	улица Колмогорова (в 35 м от улицы Машинистов по нечетной стороне)	1	Билборд	6,00	3,00	2	36,00	392615	1532347
560	0204282	108	улица Испанских Рабочих, 35	1	Сити-формат	1,20	1,80	2	4,32	392642	1533716
561	0215151	108	Красный переулок, 13 (остановка Метро Динамо)	2	Конструкция на остановочном пункте	1,20	1,80	2	4,32	392131	1533687
562	0215171	108	улица Свердлова, 11а (остановка Дом музыки)	2	Конструкция на остановочном пункте	1,20	1,80	2	4,32	392452	1533963
563	0215187	108	Челюскинцев, 11А (остановка Управление Дороги)	2	Конструкция на остановочном пункте	1,20	1,80	2	4,32	392570	1533312
564	0215188	108	улица Челюскинцев, 60 (остановка Управление Дороги)	2	Конструкция на остановочном пункте	1,20	1,80	2	4,32	392386	1533219
565	367	108	улица Свердлова, 11 (позиция № 1)	1	Сити-формат	1,20	1,80	2	4,32	392559	1533944
566	386	108	улица Челюскинцев, 11 (позиция № 2)	1	Сити-формат	1,20	1,80	2	4,32	392494	1533248
567	388	108	улица Челюскинцев, 11б	1	Ситиборд	3,70	2,70	2	19,98	392612	1533346
568	460	108	улица Челюскинцев, 11 (позиция № 1)	2	Конструкция на остановочном пункте	1,80	1,20	4	8,64	392473	1533254

569	461	108	улица Челюскинцев, 11 (позиция № 2)	2	Конструкция на остановочном пункте	1,80	1,20	4	8,64	392465	1533248
570	462	108	улица Челюскинцев, 64 (позиция № 2)	2	Конструкция на остановочном пункте	1,80	1,20	4	8,64	392503	1533290
571	463	108	улица Челюскинцев, 64 (позиция № 1)	2	Конструкция на остановочном пункте	1,80	1,20	4	8,64	392511	1533296
572	482	108	улица Свердлова, 11 (позиция № 3)	1	Сити-формат	1,20	1,80	2	4,32	392631	1533931
573	502	108	улица Челюскинцев, 11 (позиция № 1)	1	Сити-формат	1,20	1,80	2	4,32	392519	1533270
574	503	108	улица Челюскинцев, 11 (позиция № 3)	1	Сити-формат	1,20	1,80	2	4,32	392469	1533230
575	0215147	109	улица Физкультурников, 30 (остановка ТЮЗ)	2	Конструкция на остановочном пункте	1,20	1,80	2	4,32	392079	1534114
576	0215149	109	улица Шевченко, 15 (остановка Луначарского (ул. Шевченко)	2	Конструкция на остановочном пункте	1,20	1,80	2	4,32	392223	1534642
577	0215182	109	улица Свердлова, 14 (остановка Дом Музыки)	2	Конструкция на остановочном пункте	1,20	1,80	2	4,32	392326	1534036
578	070144	109	улица Луначарского, 77	1	Афишная конструкция	1,50	1,50	2	13,50	392176	1534713
579	0715148	109	улица Карла Либкнехта, 48/1 (остановка ТЮЗ)	2	Конструкция на остановочном пункте	1,20	1,80	2	4,32	392126	1534320

580	0715150	109	улица Шевченко, 12 (остановка Луначарского (ул. Шевченко)	2	Конструкция на остановочном пункте	1,20	1,80	2	4,32	392216	1534733
581	303	109	улица Луначарского (у дома № 57)/улица Шевченко	1	Сити-формат	1,20	1,80	2	4,32	392259	1534700
582	306	109	улица Луначарского, 38	1	Сити-формат	1,20	1,80	2	4,32	392693	1534586
583	307	109	улица Луначарского 48	1	Сити-формат	1,20	1,80	2	4,32	392406	1534640
584	309	109	улица Луначарского (у дома № 50, позиция № 2)	1	Сити-формат	1,20	1,80	2	4,32	392339	1534653
585	310	109	улица Луначарского, 51	1	Сити-формат	1,20	1,80	2	4,32	392439	1534662
586	313	109	улица Луначарского (у дома № 57, позиция № 1)	1	Сити-формат	1,20	1,80	2	4,32	392284	1534698
587	322	109	улица Мамина-Сибиряка, 38	1	Ситиборд	3,70	2,70	2	19,98	392332	1534505
588	366	109	улица Свердлова, 11а	1	Сити-формат	1,20	1,80	2	4,32	392402	1533973
589	725	109	улица Луначарского (у дома № 77)/ улица Шевченко (позиция № 1)	2	Конструкция на остановочном пункте	1,80	1,20	4	8,64	392181	1534713
590	726	109	улица Луначарского (у дома № 77)/ улица Шевченко (позиция № 2)	2	Конструкция на остановочном пункте	1,80	1,20	4	8,64	392171	1534716
591	0701101	110	улица Восточная (через дорогу от дома № 28 по ул. Шевченко)	1	Афишная конструкция	1,50	1,50	1	11,25	392273	1535211
592	0707335	110	улица Советская, 6а (через дорогу)	1	Билборд	6,00	3,00	2	36,00	392340	1535331
593	0707474	110	улица Восточная (через дорогу от дома № 28)	1	Билборд	6,00	3,00	2	36,00	392244	1535232
594	0707475	110	улица Восточная (через дорогу от дома № 26а)	1	Билборд	6,00	3,00	2	36,00	392491	1535066
595	0707476	110	улица Восточная - ул. Шевченко	1	Билборд	6,00	3,00	2	36,00	392324	1535174
596	0707477	110	улица Восточная (через дорогу от дома № 34а)	1	Билборд	6,00	3,00	2	36,00	392164	1535291
597	0707478	110	улица Восточная (через дорогу от дома № 36)	1	Билборд	6,00	3,00	2	36,00	392089	1535351
598	0707481	110	улица Восточная (через дорогу от дома № 35)	1	Билборд	6,00	3,00	2	36,00	392404	1535116
599	0709102	110	улица Советская, 6а	1	Суперсайт	15,00	5,00	2	150,00	392291	1535237
600	0709103	110	улица Советская, 1	1	Суперсайт	15,00	5,00	2	150,00	392320	1535218
601	377	110	улица Восточная, 5г	1	Билборд	6,00	3,00	2	36,00	392630	1534954
602	584	110	улица Советская, 3	1	Билборд	6,00	3,00	2	36,00	392390	1535350
603	746	110	улица Советская, 9	1	Билборд	6,00	3,00	2	36,00	392477	1535439

604	070153	111	улица Блюхера/ул. Гагарина (ул. Блюхера 39)	1	Афишная конструкция	1,50	1,50	1	6,75	392572	1536168
605	0715113	111	улица Блюхера, 39 (остановка Блюхера)	2	Конструкция на остановочном пункте	1,20	1,80	2	4,32	392584	1536107
606	597	111	улица Уральская/ул. Блюхера (у дома № 39)	1	Ситиборд	3,70	2,70	2	19,98	392564	1536129
607	604	111	улица Уральская, 77	1	Ситиборд	3,70	2,70	2	19,98	392636	1536060
608	673	111	улица Блюхера/переулок Шадринский (напротив дома № 19)	1	Билборд	6,00	3,00	2	36,00	392367	1535984
609	808	111	улица Уральская/улица Блюхера (у дома № 39, позиция № 1)	2	Билборд	1,80	1,20	4	8,64	392547	1536114
610	810	111	улица Уральская/улица Блюхера (у дома № 39, позиция № 2)	2	Билборд	1,80	1,20	4	8,64	392542	1536119
611	811	111	улица Уральская, 82 (позиция №1)	2	Билборд	1,80	1,20	4	8,64	392533	1536114
612	813	111	улица Уральская, 82 (позиция №2)	2	Билборд	1,80	1,20	4	8,64	392538	1536109
613	814	111	улица Блюхера, 39 (позиция № 1)	2	Билборд	1,80	1,20	4	8,64	392547	1536183
614	815	111	улица Блюхера, 39 (позиция № 2)	2	Билборд	1,80	1,20	4	8,64	392553	1536190
615	071337	112	улица Студенческая, 11	1	Нестандартная	10,00	6,00	1	60,00	392468	1537405
616	0713466	112	улица Студенческая, 9	1	Нестандартная	0,80	3,50	1	2,80	392485	1537398
617	609	112	улица Комсомольская (напротив дома № 21)	1	Билборд	6,00	3,00	2	36,00	392473	1537046
618	664	112	улица Комсомольская, 20	1	Билборд	6,00	3,00	2	36,00	392374	1537064
619	672	112	улица Комсомольская, 19	1	Сити-формат	1,20	1,80	2	4,32	392495	1537062
620	547	113	Егоршинский подход/улица Владимира Высоцкого (напротив дома № 1 а)	1	Билборд	6,00	3,00	2	36,00	392304	1537878
621	090745	114	Екатеринбургская кольцевая автомобильная дорога 14 км + 643 м (справа)	1	Билборд	6,00	3,00	2	36,00	392296	1546102
622	090747	114	Екатеринбургская кольцевая автомобильная дорога 15 км + 50 м (справа)	1	Билборд	6,00	3,00	2	36,00	392702	1546152
623	030749	115	улица Халтурина (напротив ул. Колмогорова, 5/2)	1	Билборд	6,00	3,00	2	36,00	391988	1531180
624	12	115	улица Августа Бебеля/улица Халтурина	1	Билборд	6,00	3,00	2	36,00	392030	1531206
625	19	115	улица Августа Бебеля, 15	1	Билборд	6,00	3,00	2	36,00	391904	1531254
626	030935	116	улица Бебеля, 9	1	Суперсайт	15,00	5,00	2	150,00	391574	1531333
627	11	116	улица Августа Бебеля/улица Плавильщиков	1	Билборд	6,00	3,00	2	36,00	391671	1531381

628	13	116	улица Августа Бебеля, 11	1	Билборд	6,00	3,00	2	36,00	391786	1531305
629	162	116	улица Готвальда, 3	1	Билборд	6,00	3,00	2	36,00	392053	1531435
630	164	116	улица Готвальда/улица Опалихинская (у дома №11)	1	Билборд	6,00	3,00	2	36,00	392063	1531514
631	240	116	улица Готвальда (напротив дома № 19а)	1	Билборд	6,00	3,00	2	36,00	391998	1531323
632	81	116	улица Августа Бебеля (напротив дома № 11)	1	Билборд	6,00	3,00	2	36,00	391783	1531351
633	030189	117	улица Челюскинцев/ул. Бориса Ельцина	1	Афишная конструкция	1,50	1,50	2	13,50	391891	1532818
634	0304258	117	улица Бориса Ельцина - ул. Челюскинцев, 46	1	Сити-формат	1,20	1,80	2	4,32	391825	1532864
635	0313306	117	улица Бориса Ельцина, 1	1	Нестандартная	2,15	3,50	2	15,05	391804	1532967
636	031353	117	улица Челюскинцев, 44	1	Нестандартная	1,30	1,30	4	6,76	391788	1532802
637	031527	117	улица Бориса Ельцина, 1 (остановка Ельцина)	2	Конструкция на остановочном пункте	1,20	1,80	2	4,32	391805	1532951
638	101	117	улица Маршала Жукова (напротив дома № 13, позиция № 6)	1	Сити-формат	1,20	1,80	2	4,32	391463	1532769
639	133	117	улица Челюскинцев, 5в	1	Ситиборд	3,70	2,70	2	19,98	391744	1532720
640	134	117	улица Маршала Жукова/улица Октябрьской революции (у дома № 33а)	1	Сити-формат	1,20	1,80	2	4,32	391480	1532746
641	135	117	улица Маршала Жукова/улица Челюскинцев(у дома № 10)	1	Сити-формат	1,20	1,80	2	4,32	391507	1532710
642	211	117	улица Челюскинцев/улица Маршала Жукова (позиция № 1)	2	Конструкция на остановочном пункте	1,80	1,20	4	8,64	391541	1532597
643	212	117	улица Челюскинцев/улица Маршала Жукова (позиция № 2)	2	Конструкция на остановочном пункте	1,80	1,20	4	8,64	391548	1532601
644	213	117	улица Челюскинцев/улица Папанина (позиция № 2)	2	Конструкция на остановочном пункте	1,80	1,20	4	8,64	391599	1532629

645	214	117	улица Челюскинцев/улица Папанина (позиция № 1)	2	Конструкция на остановочном пункте	1,80	1,20	4	8,64	391594	1532624
646	215	117	улица Челюскинцев/улица Бориса Ельцина (позиция № 4)	2	Конструкция на остановочном пункте	1,80	1,20	4	8,64	391843	1532819
647	216	117	улица Челюскинцев/улица Бориса Ельцина (позиция № 3)	2	Конструкция на остановочном пункте	1,80	1,20	4	8,64	391840	1532816
648	217	117	улица Челюскинцев/улица Бориса Ельцина (позиция № 1)	2	Конструкция на остановочном пункте	1,80	1,20	4	8,64	391841	1532806
649	218	117	улица Челюскинцев/улица Бориса Ельцина (позиция № 2)	2	Конструкция на остановочном пункте	1,80	1,20	4	8,64	391837	1532803
650	251	117	улица Челюскинцев, 5а	1	Ситиборд	3,70	2,70	2	19,98	391626	1532633
651	271	117	улица Челюскинцев, 5	1	Ситиборд	3,70	2,70	2	19,98	391685	1532677
652	70	117	улица Челюскинцев/улица Бориса Ельцина (у дома № 1а)	1	Суперсайт	15,00	5,00	2	150,00	391967	1532930
653	0204278	118	улица Николая Никонова, 6 (позиция № 1)	1	Сити-формат	1,20	1,80	2	4,32	392027	1533962
654	0204279	118	улица Николая Никонова, 6 (позиция № 2)	1	Сити-формат	1,20	1,80	2	4,32	392035	1533890
655	031528	118	Октябрьская площадь, 1 (остановка Драмтеатр)	2	Конструкция на остановочном пункте	1,20	1,80	2	4,32	391483	1533397
656	225	118	улица Февральской революции/улица Боевых дружин	1	Сити-формат	1,20	1,80	2	4,32	391484	1533074
657	070134	119	улица Первомайская (напротив дома № 18)	1	Афишная конструкция	1,50	1,50	2	13,50	391477	1534235
658	0704115	119	улица Мамина-Сибиряка, 137	1	Сити-формат	1,20	1,80	2	4,32	391460	1534703

659	0715101	119	улица Шарташская, 8 (остановка Шарташская)	2	Конструкция на остановочном пункте	1,20	1,80	2	4,32	391827	1534785
660	0715102	119	улица Луначарского, 78/ул. Шарташская, 7 (остановка Шарташская)	2	Конструкция на остановочном пункте	1,20	1,80	2	4,32	391880	1534754
661	071530	119	улица Карла Либкнехта, 38а (через дорогу, остановка Филармония)	2	Конструкция на остановочном пункте	1,20	1,80	2	4,32	391544	1534261
662	071531	119	улица Карла Либкнехта, 48 (остановка ТЮЗ)	2	Конструкция на остановочном пункте	1,20	1,80	2	4,32	392038	1534217
663	071532	119	улица Карла Либкнехта, 48 (через дорогу, остановка ТЮЗ)	2	Конструкция на остановочном пункте	1,20	1,80	2	4,32	391965	1534193
664	557	119	улица Луначарского (у дома № 130, позиция № 1)	1	Сити-формат	1,20	1,80	2	4,32	391466	1534834
665	558	119	улица Луначарского (у дома № 84, позиция № 2)	1	Сити-формат	1,20	1,80	2	4,32	391681	1534782
666	559	119	улица Луначарского (у дома № 84, позиция № 1)	1	Сити-формат	1,20	1,80	2	4,32	391706	1534784
667	569	119	улица Первомайская, 32	1	Сити-формат	1,20	1,80	2	4,32	391516	1534692
668	0701104	120	улица Первомайская (перед ж/д мостом по направлению к ул. Генеральская)	1	Афишная конструкция	1,50	1,50	2	13,50	391681	1535583
669	070158	120	улица Блюхера (перекресток с улица Первомайская)	1	Афишная конструкция	1,50	1,50	2	22,50	391708	1535628
670	0706166	120	улица Восточная (напротив дома № 50), позиция № 2	1	Ситиборд	3,70	2,70	1	9,99	391675	1535587
671	0706167	120	улица Первомайская (после ж/д моста со стороны ул. Генеральская по направлению к ул. Восточная)	1	Ситиборд	3,70	2,70	1	9,99	391726	1535572
672	0707479	120	улица Восточная (через дорогу от дома № 25)	1	Билборд	6,00	3,00	2	36,00	392005	1535417
673	0707480	120	улица Восточная (через дорогу от дома № 44а)	1	Билборд	6,00	3,00	2	36,00	391899	1535490
674	634	120	улица Восточная, 52 (позиция № 1)	1	Сити-формат	1,20	1,80	2	4,32	391620	1535542

675	635	120	улица Восточная, 52 (позиция № 2)	1	Сити-формат	1,20	1,80	2	4,32	391587	1535549
676	638	120	улица Восточная (напротив дома № 46)	1	Ситиборд	3,70	2,70	2	19,98	391812	1535527
677	660	120	улица Луначарского/проспект Ленина (у дома № 69/4)	2	Конструкция на остановочном пункте	1,20	1,80	2	4,32	391473	1534861
678	763	120	улица Восточная, 46	1	Ситиборд	3,70	2,70	2	19,98	391805	1535507
679	764	120	улица Восточная/улица Первомайская (у дома № 63)	1	Ситиборд	3,70	2,70	2	19,98	391744	1535519
680	765	120	улица Восточная/улица Первомайская	1	Ситиборд	3,70	2,70	2	19,98	391752	1535547
681	070176	121	Проспект Ленина - улица Гагарина (у дома №33)	1	Афишная конструкция	1,50	1,50	1	9,00	391609	1536551
682	070177	121	проспект Ленина (у дома № 103) - улица Гагарина	1	Афишная конструкция	1,50	1,50	1	9,00	391658	1536540
683	0715115	121	улица Гагарина, 6 (остановка Первомайская)	2	Конструкция на остановочном пункте	1,20	1,80	2	4,32	392044	1536315
684	0715116	121	улица Гагарина, 27/ул. Первомайская, 81 (остановка Первомайская)	2	Конструкция на остановочном пункте	1,20	1,80	2	4,32	391913	1536369
685	0715117	121	пр-т Ленина, 103/ул. Гагарина, 31 (остановка Уральский федеральный университет (ул. Гагарина)	2	Конструкция на остановочном пункте	1,20	1,80	2	4,32	391653	1536425
686	0715118	121	улица Гагарина, 33/пр-т Ленина, 72 (остановка Уральский федеральный университет)	2	Конструкция на остановочном пункте	1,20	1,80	2	4,32	391598	1536486
687	0715199	121	проспект Ленина, 101 (остановка Уральский Федеральный Университет)	2	Конструкция на остановочном пункте	1,20	1,80	2	4,32	391604	1536324
688	573	121	улица Первомайская (у дома № 70, позиция № 1)	1	Сити-формат	1,20	1,80	2	4,32	391754	1535812

689	656	121	улица Гагарина (у дома № 31)/проспект Ленина	1	Сити-формат	1,20	1,80	2	4,32	391696	1536413
690	677	121	улица Гагарина (у дома № 23)/ улица Ботаническая	1	Билборд	6,00	3,00	2	36,00	392045	1536338
691	678	121	улица Гагарина, 31	1	Сити-формат	1,20	1,80	2	4,32	391740	1536402
692	707	121	улица Гагарина,16/проспект Ленина, 101	1	Сити-формат	1,20	1,80	2	4,32	391645	1536393
693	719	121	улица Гагарина, 27	1	Сити-формат	1,20	1,80	2	4,32	391942	1536361
694	720	121	улица Гагарина (напротив дома № 14, позиция № 1)	1	Сити-формат	1,20	1,80	2	4,32	391770	1536397
695	721	121	улица Гагарина (напротив дома № 14, позиция № 2)	1	Сити-формат	1,20	1,80	2	4,32	391800	1536389
696	734	121	улица Гагарина (напротив дома № 12)	1	Сити-формат	1,20	1,80	2	4,32	391844	1536383
697	771	121	улица Гагарина, 35 (позиция № 4)	1	Сити-формат	1,20	1,80	2	4,32	391465	1536464
698	774	121	улица Гагарина, 33	1	Сити-формат	1,20	1,80	2	4,32	391527	1536449
699	777	121	улица Гагарина, 18 (позиция № 1)	2	Билборд	1,80	1,20	4	8,64	391550	1536425
700	781	121	улица Гагарина (напротив дома № 12, позиция № 1)	2	Билборд	1,80	1,20	4	8,64	391863	1536367
701	786	121	улица Гагарина, 10 (позиция № 2)	2	Билборд	1,80	1,20	4	8,64	391902	1536351
702	788	121	улица Гагарина/проспект Ленина (у дома № 103, позиция № 2)	2	Билборд	1,80	1,20	4	8,64	391658	1536411
703	790	121	проспект Ленина, 101 (позиция № 2)	2	Билборд	1,80	1,20	4	8,64	391596	1536364
704	070190	122	улица Мира, 26	1	Афишная конструкция	1,50	1,50	1	11,25	391732	1536686
705	070192	122	улица Мира, 28/пр-т Ленина	1	Афишная конструкция	1,50	1,50	1	6,75	391641	1536700
706	070193	122	улица Мира, 26/пр-т Ленина	1	Афишная конструкция	1,50	1,50	1	6,75	391686	1536691
707	0713281	122	улица Софьи Ковалевской, 3 (позиция № 1)	1	Нестандартная	1,05	1,54	2	3,23	391465	1537070
708	0713282	122	улица Софьи Ковалевской, 3 (позиция № 2)	1	Нестандартная	1,05	1,54	2	3,23	391460	1537071
709	0713283	122	улица Софьи Ковалевской, 3 (позиция № 3)	1	Нестандартная	1,05	1,54	2	3,23	391455	1537073
710	0713284	122	улица Софьи Ковалевской, 3 (позиция № 4)	1	Нестандартная	1,05	1,54	2	3,23	391451	1537074
711	576	122	улица Первомайская (у дома № 91, позиция № 4)	1	Сити-формат	1,20	1,80	2	4,32	392032	1537008
712	578	122	улица Первомайская (у дома № 91, позиция № 3)	1	Сити-формат	1,20	1,80	2	4,32	392054	1537109
713	665	122	улица Комсомольская, 39	1	Билборд	6,00	3,00	2	36,00	391981	1537177
714	666	122	улица Комсомольская (напротив дома № 45)	1	Билборд	6,00	3,00	2	36,00	391711	1537198
715	681	122	улица Комсомольская, 64	1	Билборд	6,00	3,00	2	36,00	391500	1537253
716	0701124	123	улица Высоцкого, 12	1	Афишная конструкция	1,50	1,50	6	13,50	391491	1538308

717	070638	123	улица Владимира Высоцкого, 12	1	Ситиборд	3,70	2,70	2	19,98	391489	1538281
718	070639	123	улица Владимира Высоцкого, 4б (через дорогу)	1	Ситиборд	3,70	2,70	2	19,98	391484	1538167
719	0706471	123	улица Сыромолотова - ул. Владимира Высоцкого, 12а	1	Ситиборд	3,70	2,70	2	19,98	391472	1538409
720	0709100	123	улица В. Высоцкого, 11/1 (через дорогу, съезд на Егоршинский подход)	1	Суперсайт	12,00	4,00	2	96,00	391530	1538071
721	0709130	123	Егоршинский подход/ул. Владимира Высоцкого	1	Суперсайт	15,00	5,00	3	225,00	391465	1537853
722	070950	123	Малышевский мост в сторону улица Высоцкого (после съезда на Егоршинский подход)	1	Суперсайт	12,00	4,00	2	96,00	391470	1538087
723	070968	123	улица В. Высоцкого, 11 - ул. Сыромолотова	1	Суперсайт	12,00	4,00	2	96,00	391532	1538335
724	070975	123	улица Владимира Высоцкого (напротив дома № 3)	1	Суперсайт	15,00	5,00	2	150,00	391514	1537914
725	0713468	123	улица Малышева, 145а (позиция № 1)	1	Нестандартная	44,00	2,50	1	110,00	391490	1537610
726	0713469	123	улица Малышева, 145а (позиция № 2)	1	Флаговая конструкция	1,50	4,00	1	18,00	391491	1537617
727	545	123	Егоршинский подход/улица Владимира Высоцкого (напротив дома № 1/2)	1	Билборд	6,00	3,00	2	36,00	391849	1537820
728	546	123	Егоршинский подход/улица Владимира Высоцкого (напротив дома № 1/3)	1	Билборд	6,00	3,00	2	36,00	391935	1537819
729	550	123	Егоршинский подход/улица Владимира Высоцкого (напротив дома № 1/4)	1	Билборд	6,00	3,00	2	36,00	392026	1537819
730	070155	124	улица Сыромолотова/ улица Высоцкого (у дома 14)	1	Афишная конструкция	1,50	1,50	1	6,75	391476	1538470
731	070168	124	улица Владимира Высоцкого - улица Сыромолотова (со стороны входа в лесопарк)	1	Афишная конструкция	1,50	1,50	2	22,50	391525	1538435
732	0706124	124	улица В. Высоцкого, 14	1	Ситиборд	3,70	2,70	2	19,98	391498	1538578
733	0707536	124	улица Владимира Высоцкого - ул. 40-летия Комсомола (по направлению в центр)	1	Билборд	6,00	3,00	2	36,00	391634	1539212
734	0707537	124	улица Владимира Высоцкого - ул. 40-летия Комсомола (по направлению на КОР)	1	Билборд	6,00	3,00	2	36,00	391613	1539230
735	0715143	124	улица Владимира Высоцкого (напротив дома 26, остановка Высоцкого)	2	Конструкция на остановочном пункте	1,20	1,80	2	4,32	391625	1538908

736	0715144	124	улица Владимира Высоцкого (напротив дома 28, остановка Высоцкого)	2	Конструкция на остановочном пункте	1,20	1,80	2	4,32	391618	1538984
737	543	124	улица Владимира Высоцкого, 18а	1	Билборд	6,00	3,00	2	36,00	391563	1538801
738	544	124	улица Владимира Высоцкого, 28б	1	Билборд	6,00	3,00	2	36,00	391617	1538985
739	591	124	улица Сыромолотова/улица Владимира Высоцкого (у дома № 14)	1	Ситиборд	3,70	2,70	2	19,98	391494	1538479
740	649	124	улица Владимира Высоцкого, 16	1	Билборд	6,00	3,00	2	36,00	391535	1538689
741	731	124	улица 40-летия Комсомола/улица Владимира Высоцкого (напротив дома № 38)	1	Билборд	6,00	3,00	2	36,00	391541	1539219
742	732	124	улица 40-летия Комсомола/улица Владимира Высоцкого (у дома № 40)	1	Билборд	6,00	3,00	2	36,00	391484	1539217
743	0715145	125	улица Владимира Высоцкого, 45 (остановка Кировский оптовый рынок (КОР)	2	Конструкция на остановочном пункте	1,20	1,80	2	4,32	391659	1539471
744	0707609	126	улица В. Высоцкого, в районе Ново-Свердловской ТЭЦ (позиция № 1)	1	Билборд	6,00	3,00	2	36,00	391860	1540482
745	0707610	127	улица В. Высоцкого, в районе Ново-Свердловской ТЭЦ (позиция № 2)	1	Билборд	6,00	3,00	2	36,00	391716	1541512
746	0707611	127	улица В. Высоцкого, в районе Ново-Свердловской ТЭЦ (позиция № 3)	1	Билборд	6,00	3,00	2	36,00	391674	1541694
747	0707612	127	улица В. Высоцкого, в районе Ново-Свердловской ТЭЦ (позиция № 4)	1	Билборд	6,00	3,00	2	36,00	391653	1541797
748	090741	128	Екатеринбургская кольцевая автомобильная дорога 14 км + 85 м (справа)	1	Билборд	6,00	3,00	2	36,00	391745	1546026
749	0713422	129	территория Ново-Свердловской ТЭЦ	1	Нестандартная	3,85	11,00	2	84,70	392018	1548226
750	0313375	130	улица Татищева - Срединное кольцо - ул. Крауля - ул. Районная, ЖК "Зеленый остров"	1	Флаговая конструкция	0,90	4,50	2	24,30	391207	1527510
751	0304434	131	улица Заводская, 5	1	Сити-формат	1,20	1,80	2	4,32	391031	1530836
752	0307130	131	улица Кирова (напротив дома 33)	1	Билборд	6,00	3,00	2	36,00	391212	1531212
753	030758	131	улица Долорес Ибаррури (напротив дома № 28а)	1	Билборд	6,00	3,00	2	36,00	391273	1531264
754	0306106	132	улица Кирова (55 м до улица Токарей)	1	Ситиборд	3,70	2,70	2	19,98	391205	1531434

755	0306107	132	улица Кирова, 31	1	Ситиборд	3,70	2,70	2	19,98	391184	1531434
756	0306110	132	улица Кирова, 7	1	Ситиборд	3,70	2,70	2	19,98	391184	1531740
757	0306133	132	улица Долорес Ибаррури - ул. Крылова	1	Ситиборд	3,70	2,70	2	19,98	391209	1531778
758	030687	132	улица Кирова, 9	1	Ситиборд	3,70	2,70	2	19,98	391183	1531634
759	030688	132	улица Кирова (напротив д. 9, справа)	1	Ситиборд	3,70	2,70	2	19,98	391206	1531601
760	030714	132	улица Кирова/ул. Токарей	1	Билборд	6,00	3,00	2	36,00	391226	1531335
761	030718	132	улица Кирова, 31 (через дорогу)	1	Билборд	6,00	3,00	2	36,00	391225	1531382
762	030731	132	улица Токарей/ул. Кирова,33	1	Билборд	6,00	3,00	2	36,00	391159	1531311
763	030924	132	улица Долорес Ибаррури, 12	1	Суперсайт	12,00	4,00	2	96,00	391282	1531385
764	030937	132	улица Бебеля (ост. Кирова)	1	Суперсайт	12,00	4,00	2	96,00	391380	1531341
765	60	132	улица Токарей (напротив дома № 26)	1	Билборд	6,00	3,00	2	36,00	390830	1531358
766	62	132	улица Токарей (у дома № 24) / улица Нагорная	1	Билборд	6,00	3,00	2	36,00	390948	1531323
767	63	132	улица Токарей (у дома № 24)/улица Синяева	1	Билборд	6,00	3,00	2	36,00	391043	1531330
768	64	132	улица Токарей, 26	1	Билборд	6,00	3,00	2	36,00	390827	1531317
769	030172	133	улица Московская - улица Хомякова	1	Афишная конструкция	1,50	1,50	1	6,75	391333	1532464
770	030424	133	проспект Ленина, 5	1	Сити-формат	1,20	1,80	2	4,32	390849	1532694
771	0304260	133	пр-т Ленина, 5 - улица Московская	1	Сити-формат	1,20	1,80	2	4,32	390827	1532578
772	0304261	133	улица Маршала Жукова, 13	1	Сити-формат	1,20	1,80	2	4,32	391406	1532797
773	030427	133	проспект Ленина, 9а	1	Сити-формат	1,20	1,80	2	4,32	390880	1532847
774	0304391	133	переулок Северный, 2а	1	Сити-формат	1,20	1,80	2	4,32	391438	1532438
775	0313202	133	пр-т Ленина, 9а	1	Нестандартная	1,28	2,73	2	6,98	390887	1532881
776	0313251	133	улица Сакко и Ванцетти, 37	1	Нестандартная	1,28	2,73	2	6,99	390985	1532908
777	0313466	133	улица Маршала Жукова, 16 (позиция № 1)	1	Нестандартная	10,00	3,50	1	35,00	391431	1532808
778	0313467	133	улица Маршала Жукова, 16 (позиция № 1)	1	Нестандартная	24,00	5,00	1	120,00	391346	1532896
779	031384	133	проспект Ленина, 1, на фасаде здания (позиция № 1)	1	Нестандартная	12,50	6,30	1	78,75	391021	1532467
780	031385	133	проспект Ленина, 1, на фасаде здания (позиция № 2)	1	Нестандартная	12,50	6,30	1	78,75	390989	1532481
781	031503	133	улица Челюскинцев (остановка Шейнкмана, позиция № 1)	2	Конструкция на остановочном пункте	1,20	1,80	2	8,64	391352	1532452

782	031504	133	улица Челюскинцев (остановка Шейнкмана, позиция № 2)	2	Конструкция на остановочном пункте	1,20	1,80	2	8,64	391367	1532468
783	0315141	133	пр-т Ленина (в сторону улица Репина, остановка площадь Коммунаров)	2	Конструкция на остановочном пункте	1,20	1,80	2	4,32	390820	1532484
784	0315154	133	пр-т Ленина (напротив здания 1, остановка Дворец Молодёжи)	2	Конструкция на остановочном пункте	1,20	1,80	2	4,32	390893	1532483
785	031533	133	пр-т Ленина, 13б (остановка Маршала Жукова)	2	Конструкция на остановочном пункте	1,20	1,80	2	4,32	390919	1533066
786	115	133	улица Московская, 27	1	Сити-формат	1,20	1,80	2	4,32	391032	1532517
787	198	133	улица Челюскинцев/улица Московская (у дома № 1)	1	Сити-формат	1,20	1,80	2	4,32	391359	1532477
788	234	133	улица Челюскинцев, 1	1	Сити-формат	1,20	1,80	2	4,32	391370	1532443
789	257	133	улица Маршала Жукова, 7 (позиция № 2)	1	Сити-формат	1,20	1,80	2	4,32	391179	1533015
790	3	133	улица Антона Валека (напротив дома № 24)	1	Сити-формат	1,20	1,80	2	4,32	391139	1532715
791	4	133	улица Антона Валека/улица Маршала Жукова (у дома № 7, позиция № 1)	1	Сити-формат	1,20	1,80	2	4,32	391100	1533025
792	47	133	улица Маршала Жукова (у дома № 10)/улица Антона Валека (у дома № 12)	1	Сити-формат	1,20	1,80	2	4,32	391187	1533046
793	5	133	улица Антона Валека/улица Маршала Жукова (у дома № 7, позиция № 2)	1	Сити-формат	1,20	1,80	2	4,32	391096	1533004
794	73	133	улица Шейнкмана/улица Антона Валека (у дома № 24)	1	Сити-формат	1,20	1,80	2	4,32	391125	1532718
795	74	133	улица Шейнкмана (у дома № 8)/улица Московская (у дома № 11)	1	Сити-формат	1,20	1,80	2	4,32	391236	1532656
796	85	133	улица Маршала Жукова, 7 (позиция № 1)	1	Сити-формат	1,20	1,80	2	4,32	391141	1533033
797	86	133	улица Маршала Жукова/улица Антона Валека (у дома № 12)	1	Сити-формат	1,20	1,80	2	4,32	391157	1533054
798	88	133	улица Маршала Жукова, 11 (позиция № 1)	1	Сити-формат	1,20	1,80	2	4,32	391276	1532920

799	89	133	улица Маршала Жукова, 11 (позиция № 2)	1	Сити-формат	1,20	1,80	2	4,32	391300	1532903
800	90	133	улица Маршала Жукова, 11 (позиция № 3)	1	Сити-формат	1,20	1,80	2	4,32	391322	1532877
801	92	133	улица Маршала Жукова, 11 (позиция № 4)	1	Сити-формат	1,20	1,80	2	4,32	391344	1532857
802	93	133	улица Маршала Жукова, 11 (позиция № 5)	1	Сити-формат	1,20	1,80	2	4,32	391364	1532836
803	95	133	улица Маршала Жукова, 10 (позиция № 2)	1	Сити-формат	1,20	1,80	2	4,32	391263	1532975
804	96	133	улица Маршала Жукова, 14 (позиция № 2)	1	Сити-формат	1,20	1,80	2	4,32	391314	1532924
805	97	133	улица Маршала Жукова (напротив дома № 11, позиция № 1)	1	Сити-формат	1,20	1,80	2	4,32	391356	1532877
806	0313234	134	Октябрьская площадь, 3 (на фасаде)	1	Нестандартная	9,60	3,84	1	36,90	391368	1533460
807	031529	134	улица 8 Марта, 2/1 (остановка Драмтеатр)	2	Конструкция на остановочном пункте	1,20	1,80	2	4,32	391269	1533513
808	040128	134	улица 8 Марта, 13	1	Афишная конструкция	1,50	1,50	2	13,50	390879	1533626
809	041524	134	улица 8 Марта, 13 (позиция № 2, остановка Метро Площадь 1905 года)	2	Конструкция на остановочном пункте	1,20	1,80	2	4,32	390852	1533630
810	041534	134	улица Вайнера, 9 (остановка Площадь 1905 года)	2	Конструкция на остановочном пункте	1,20	1,80	4	8,64	390930	1533396
811	041535	134	пр-т Ленина, 25 (остановка Площадь 1905 года)	2	Конструкция на остановочном пункте	1,20	1,80	2	4,32	390974	1533385
812	041536	134	пр-т Ленина, 28 (остановка Колледж им. Ползунова)	2	Конструкция на остановочном пункте	1,20	1,80	2	4,32	390997	1533691
813	1	134	улица 8 Марта, 7	1	Сити-формат	1,20	1,80	2	4,32	391123	1533566
814	152	134	проспект Ленина, 25	2	Сити-формат	1,20	1,80	2	4,32	390976	1533383
815	224	134	улица Антона Валека/улица Урицкого (у дома № 7)	1	Сити-формат	1,20	1,80	2	4,32	391225	1533335

816	7	134	улица Антона Валека (у дома № 12)/улица Маршала Жукова	1	Сити-формат	1,20	1,80	2	4,32	391150	1533117
817	8	134	улица Антона Валека (у дома №12)/улица Вайнера	1	Сити-формат	1,20	1,80	2	4,32	391175	1533281
818	040163	135	улица Малышева - улица Мамина-Сибиряка	1	Афишная конструкция	1,50	1,50	1	11,25	390830	1534817
819	040411	135	улица Толмачева, 9	1	Сити-формат	1,20	1,80	2	4,32	390868	1534280
820	0413131	135	улица Карла Либкнехта, 5 (позиция № 1)	1	Нестандартная	1,00	2,80	2	5,60	390896	1534376
821	0413132	135	улица Карла Либкнехта, 5 (позиция № 2)	1	Нестандартная	1,00	2,80	2	5,60	390889	1534377
822	041381	135	улица Карла Либкнехта, 5	1	Флаговая конструкция	1,50	4,00	2	36,00	390883	1534378
823	041537	135	пр-т Ленина, 39 (остановка Площадь Труда)	2	Конструкция на остановочном пункте	1,20	1,80	2	4,32	391096	1534200
824	0515191	135	улица Карла Либкнехта, 9а (остановка Проспект Ленина)	2	Конструкция на остановочном пункте	1,20	1,80	2	4,32	390998	1534360
825	060463	135	улица Мамина-Сибиряка, 145 (позиция № 1)	1	Сити-формат	1,20	1,80	2	4,32	390900	1534832
826	060464	135	улица Мамина-Сибиряка, 145 (позиция № 2)	1	Сити-формат	1,20	1,80	2	4,32	390954	1534818
827	0713241	135	улица Толмачева, 22	1	Нестандартная	1,51	6,10	2	18,42	391283	1534212
828	0713242	135	улица Карла Либкнехта/ул. Толмачева, 22 (позиция №1)	1	Нестандартная	1,51	6,10	2	18,42	391331	1534293
829	0713243	135	улица Карла Либкнехта/ул. Толмачева, 22 (позиция №2)	1	Нестандартная	1,51	6,10	2	18,42	391301	1534299
830	0715146	135	улица Карла Либкнехта, 27 (остановка Архитектурная академия)	2	Конструкция на остановочном пункте	1,20	1,80	2	4,32	391364	1534296
831	0715186	135	улица Карла Либкнехта, 26 (остановка Архитектурная Академия)	2	Конструкция на остановочном пункте	1,20	1,80	2	4,32	391299	1534335

832	071538	135	пр-т Ленина, 39 (остановка площадь Труда)	2	Конструкция на остановочном пункте	1,20	1,80	2	4,32	391136	1534151
833	071539	135	пр-т Ленина, 51 (остановка Оперный театр)	2	Конструкция на остановочном пункте	1,20	1,80	2	4,32	391260	1534693
834	1006	135	проспект Ленина (у дома № 38а)/улица Карла Либкнехта	2	Билборд	1,80	1,20	4	8,64	391141	1534306
835	1253	135	проспект Ленина (у дома № 48)/улица Мамина-Сибиряка (позиция № 2)	2	Билборд	1,80	1,20	4	8,64	391239	1534784
836	1254	135	проспект Ленина (у дома № 48)/улица Мамина-Сибиряка (позиция № 1)	2	Билборд	1,80	1,20	4	8,64	391239	1534778
837	555	135	улица Луначарского (у дома № 130, позиция № 2)	1	Сити-формат	1,20	1,80	2	4,32	391426	1534842
838	713	135	проспект Ленина. 39	2	Сити-формат	1,20	1,80	2	4,32	391142	1534157
839	728	135	проспект Ленина, 41	2	Билборд	1,80	1,20	4	8,64	391144	1534268
840	793	135	проспект Ленина, 53 (позиция № 1)	2	Билборд	1,80	1,20	4	8,64	391259	1534755
841	794	135	проспект Ленина, 53 (позиция № 2)	2	Билборд	1,80	1,20	4	8,64	391260	1534760
842	795	135	проспект Ленина, 53 (позиция № 3)	2	Билборд	1,80	1,20	4	8,64	391261	1534766
843	060180	136	улица Малышева - ул. Восточная	1	Афишная конструкция	1,50	1,50	1	6,75	391022	1535717
844	060181	136	улица Восточная - ул. Малышева	1	Афишная конструкция	1,50	1,50	1	6,75	391042	1535699
845	0604119	136	проспект Ленина, 52/1	1	Сити-формат	1,20	1,80	2	4,32	391294	1535084
846	0604122	136	проспект Ленина, 54/3	1	Сити-формат	1,20	1,80	2	4,32	391329	1535251
847	0604125	136	проспект Ленина, 56	1	Сити-формат	1,20	1,80	2	4,32	391373	1535448
848	0604131	136	улица Малышева, 79	1	Сити-формат	1,20	1,80	2	4,32	390923	1535304
849	0604135	136	улица Малышева, 87/улица Малышева, 93	1	Сити-формат	1,20	1,80	2	4,32	390970	1535517
850	0604137	136	улица Малышева, 120	1	Сити-формат	1,20	1,80	2	4,32	390973	1535646
851	0604138	136	улица Восточная, 68 (у ост. Трансагентство)	1	Сити-формат	1,20	1,80	2	4,32	391006	1535637
852	0604175	136	улица Луначарского, 139 (позиция 1)	1	Сити-формат	1,20	1,80	2	4,32	390865	1535005
853	0604176	136	улица Луначарского, 139 (позиция 2)	1	Сити-формат	1,20	1,80	2	4,32	390897	1534997
854	0604415	136	улица Восточная, 72	1	Сити-формат	1,20	1,80	2	4,32	390891	1535693
855	060468	136	проспект Ленина, 54/5	1	Сити-формат	1,20	1,80	2	4,32	391159	1535282

856	060496	136	улица Малышева, 102а	1	Сити-формат	1,20	1,80	2	4,32	390877	1535222
857	060497	136	улица Малышева, 75	1	Сити-формат	1,20	1,80	2	4,32	390906	1535226
858	0606134	136	улица Малышева (четная сторона) перед Ж/Д мостом по направлению к ул. Чебышева	1	Ситиборд	3,70	2,70	1	9,99	390981	1535730
859	0606165	136	улица Малышева (нечетная сторона) перед Ж/Д мостом по направлению к ул. Чебышева	1	Ситиборд	3,70	2,70	1	9,99	391033	1535744
860	0606168	136	пр-т Ленина (перед ж/д мостом по направлению к улица Чебышева)	1	Ситиборд	3,70	2,70	1	9,99	391416	1535658
861	060637	136	улица Восточная, 72 (через дорогу)	1	Ситиборд	3,70	2,70	2	19,98	390954	1535722
862	0615173	136	улица Малышева, 95 (остановка Трансагентство)	2	Конструкция на остановочном пункте	1,20	1,80	2	4,32	390994	1535612
863	0615198	136	улица Малышева, 120 (остановка Трансагентство)	2	Конструкция на остановочном пункте	1,20	1,80	2	4,32	390962	1535605
864	0615200	136	улица Восточная (напротив дома № 68, остановка Малышева)	2	Конструкция на остановочном пункте	1,20	1,80	2	4,32	391069	1535695
865	0615212	136	Проспект Ленина, 56 (остановка Восточная улица)	2	Конструкция на остановочном пункте	1,20	1,80	2	4,32	391383	1535501
866	0704127	136	проспект Ленина, 79а	1	Сити-формат	1,20	1,80	2	4,32	391406	1535392
867	0704128	136	проспект Ленина, 81	1	Сити-формат	1,20	1,80	2	4,32	391428	1535486
868	0704129	136	проспект Ленина, 83	1	Сити-формат	1,20	1,80	2	4,32	391444	1535566
869	0706169	136	пр-т Ленина (четная сторона) - улица Чебышева	1	Ситиборд	3,70	2,70	1	9,99	391413	1535691
870	1107	136	улица Луначарского (у дома № 180, позиция № 1)	1	Сити-формат	1,20	1,80	2	4,32	390816	1534982
871	1188	136	улица Луначарского, 136	1	Сити-формат	1,20	1,80	2	4,32	390897	1534962

872	1250	136	улица Луначарского/проспект Ленина (у дома № 50)	2	Конструкция на остановочном пункте	1,80	1,20	4	8,64	391216	1534911
873	1255	136	проспект Ленина (у дома № 58)/улица Восточная (позиция № 3)	2	Билборд	1,80	1,20	4	8,64	391414	1535575
874	1256	136	проспект Ленина (у дома № 58)/улица Восточная (позиция № 2)	2	Билборд	1,80	1,20	4	8,64	391413	1535571
875	1257	136	проспект Ленина (у дома № 58)/улица Восточная (позиция № 1)	2	Билборд	1,80	1,20	4	8,64	391412	1535566
876	1300	136	проспект Ленина 52/4 (позиция № 1)	2	Билборд	1,80	1,20	4	8,64	391331	1535207
877	1301	136	проспект Ленина 52/4 (позиция № 2)	2	Билборд	1,80	1,20	4	8,64	391332	1535211
878	727	136	улица Луначарского (у дома № 132)/проспект Ленина	2	Конструкция на остановочном пункте	1,80	1,20	4	8,64	391342	1534875
879	729	136	проспект Ленина (у дома № 83)/улица Восточная (позиция № 2)	2	Билборд	1,80	1,20	4	8,64	391431	1535564
880	730	136	проспект Ленина (у дома № 83)/улица Восточная (позиция № 1)	2	Билборд	1,80	1,20	4	8,64	391433	1535570
881	791	136	проспект Ленина, 75 (позиция № 1)	2	Билборд	1,80	1,20	4	8,64	391366	1535251
882	792	136	проспект Ленина, 75 (позиция № 2)	2	Билборд	1,80	1,20	4	8,64	391366	1535253
883	070169	137	улица Малышева - улица Гагарина	1	Афишная конструкция	1,50	1,50	2	22,50	391252	1536523
884	070171	137	улица Малышева, 122	1	Афишная конструкция	1,50	1,50	2	22,50	391075	1535872
885	0706135	137	улица Малышева (нечетная сторона) - ул. Чебышева	1	Ситиборд	3,70	2,70	1	9,99	391047	1535785
886	0706136	137	улица Малышева (четная сторона) - ул. Чебышева	1	Ситиборд	3,70	2,70	1	9,99	391001	1535788
887	0713193	137	улица Малышева, 124б (позиция №1)	1	Нестандартная	0,80	2,55	2	4,08	391084	1536013
888	0713194	137	улица Малышева, 124б (позиция №2)	1	Нестандартная	0,80	2,55	2	4,08	391080	1536008
889	0713195	137	улица Малышева, 124б (позиция №3)	1	Нестандартная	1,35	12,00	2	32,40	391092	1536025
890	0713196	137	улица Малышева, 124б (позиция №4)	1	Нестандартная	2,91	2,60	2	15,13	391087	1536003
891	0713197	137	улица Малышева, 124б (позиция №5)	1	Нестандартная	2,07	2,60	2	10,76	391089	1536009
892	0713198	137	улица Малышева, 124б (позиция №6)	1	Нестандартная	0,60	2,25	1	1,35	391063	1535980

893	0713199	137	улица Малышева, 124б (позиция №7)	1	Нестандартная	4,25	3,23	2	27,46	391078	1536008
894	0713200	137	улица Малышева, 124б (позиция №8)	1	Нестандартная	0,40	1,60	2	1,28	391082	1536013
895	0713201	137	улица Малышева, 124б (позиция №9)	1	Нестандартная	0,50	1,75	2	1,75	391087	1535969
896	0713309	137	улица Малышева, 105	1	Флаговая конструкция	1,50	4,00	2	36,00	391154	1536020
897	071568	137	улица Малышева, 101 (остановка Генеральская)	2	Конструкция на остановочном пункте	1,20	1,80	2	4,32	391111	1535890
898	071569	137	улица Малышева, 124б (остановка Генеральская)	2	Конструкция на остановочном пункте	1,20	1,80	2	4,32	391103	1535999
899	071570	137	улица Малышева, 126 (остановка Гагарина)	2	Конструкция на остановочном пункте	1,20	1,80	2	4,32	391175	1536338
900	563	137	улица Малышева, 130	1	Сити-формат	1,20	1,80	2	4,32	391245	1536635
901	679	137	улица Гагарина/улица Малышева (у дома № 126)	1	Билборд	6,00	3,00	2	36,00	391170	1536488
902	739	137	улица Гагарина, 35 (позиция № 3)	1	Сити-формат	1,20	1,80	2	4,32	391416	1536472
903	773	137	улица Гагарина, 35 (позиция № 2)	1	Сити-формат	1,20	1,80	2	4,32	391382	1536480
904	778	137	улица Гагарина, 22 (позиция № 2)	2	Билборд	1,80	1,20	4	8,64	391267	1536486
905	784	137	улица Гагарина, 37 (позиция № 4)	2	Билборд	1,80	1,20	4	8,64	391270	1536489
906	070170	138	улица Малышева - улица Мира	1	Афишная конструкция	1,50	1,50	2	22,50	391306	1536770
907	0713285	138	улица Софьи Ковалевской, 3 (позиция № 5)	1	Нестандартная	1,05	1,54	2	3,23	391434	1537077
908	0713286	138	улица Софьи Ковалевской, 3 (позиция № 6)	1	Нестандартная	1,05	1,54	2	3,23	391429	1537078
909	0713287	138	улица Софьи Ковалевской, 3 (позиция № 7)	1	Нестандартная	1,05	1,54	2	3,23	391424	1537079
910	0713288	138	улица Софьи Ковалевской, 3 (позиция № 8)	1	Нестандартная	1,05	1,54	2	3,23	391419	1537080
911	561	138	улица Малышева (у дома № 125, позиция № 2)	1	Сити-формат	1,20	1,80	2	4,32	391335	1536932
912	562	138	улица Малышева (у дома № 125, позиция № 1)	1	Сити-формат	1,20	1,80	2	4,32	391341	1536960
913	565	138	улица Малышева (у дома № 132, позиция № 2)	1	Сити-формат	1,20	1,80	2	4,32	391272	1536773
914	667	138	улица Комсомольская, 72	1	Билборд	6,00	3,00	2	36,00	390942	1537374

915	0713296	139	улица Новгородцевой, 4а (позиция № 1)	1	Флаговая конструкция	1,50	6,00	2	54,00	390891	1537856
916	0713297	139	улица Новгородцевой, 4а (позиция № 2)	1	Нестандартная	1,40	6,50	2	18,20	390853	1537864
917	0713472	139	улица Новгородцевой, 4а (позиция № 7)	1	Нестандартная	6,00	1,40	2	16,80	390836	1537870
918	071575	139	Егоршинский подход - улица Новгородцевой (остановка Развилки)	2	Конструкция на остановочном пункте	1,20	1,80	2	4,32	391185	1537867
919	071576	139	улица Новгородцевой, 3 (остановка Развилки)	2	Конструкция на остановочном пункте	1,20	1,80	2	4,32	391176	1537874
920	548	139	Егоршинский подход/улица Новгородцевой (напротив дома № 3)	1	Билборд	6,00	3,00	2	36,00	391127	1537822
921	0706122	140	улица Сыромолотова/ул. Владимира Высоцкого, 14 (у остановочного комплекса "Каменные палатки")	1	Ситиборд	3,70	2,70	2	19,98	391445	1538479
922	0707167	140	улица Сыромолотова, 14	1	Билборд	6,00	3,00	2	36,00	390903	1538569
923	0715140	140	улица Владимира Высоцкого, 12г (остановка Каменные палатки)	2	Конструкция на остановочном пункте	1,20	1,80	2	4,32	391431	1538444
924	071571	140	улица Сыромолотова, 12/1 (остановка Сыромолотова)	2	Конструкция на остановочном пункте	1,20	1,80	2	4,32	391039	1538534
925	071572	140	улица Сыромолотова, 14г/3 (остановка Новгородцевой)	2	Конструкция на остановочном пункте	1,20	1,80	2	4,32	390939	1538560
926	595	140	улица Сыромолотова, 9	1	Ситиборд	3,70	2,70	2	19,98	391193	1538529
927	596	140	улица Сыромолотова (у дома № 17, позиция № 2)	1	Билборд	6,00	3,00	2	36,00	390931	1538598
928	639	140	улица Сыромолотова, 11	1	Билборд	6,00	3,00	2	36,00	391060	1538562
929	736	140	улица Сыромолотова, 7	1	Ситиборд	3,70	2,70	2	19,98	391336	1538496
930	0307233	141	Ново-Московский тракт 342 км + 582 м (слева)	1	Билборд	6,00	3,00	1	18,00	390365	1517260

931	0307234	141	Ново-Московский тракт 342 км + 586 м (справа)	1	Билборд	6,00	3,00	1	18,00	390318	1517210
932	0307224	142	Ново-Московский тракт 344 км + 120 м (справа)	1	Билборд	6,00	3,00	1	18,00	390219	1518794
933	0307225	142	Ново-Московский тракт 343 км + 962 м (справа)	1	Билборд	6,00	3,00	1	18,00	390216	1518635
934	0307226	142	Ново-Московский тракт 343 км + 811 м (справа)	1	Билборд	6,00	3,00	1	18,00	390219	1518482
935	0307227	142	Ново-Московский тракт 343 км + 684 м (слева)	1	Билборд	6,00	3,00	1	18,00	390275	1518357
936	0307228	142	Ново-Московский тракт 343 км + 659 м (справа)	1	Билборд	6,00	3,00	1	18,00	390224	1518331
937	0307229	142	Ново-Московский тракт 343 км + 430 м (слева)	1	Билборд	6,00	3,00	1	18,00	390286	1518104
938	0307230	142	Ново-Московский тракт 343 км + 369 м (справа)	1	Билборд	6,00	3,00	1	18,00	390238	1518043
939	0307231	142	Ново-Московский тракт 343 км + 285 м (слева)	1	Билборд	6,00	3,00	1	18,00	390297	1517959
940	0307219	143	Ново-Московский тракт 344 км + 944 м (справа)	1	Билборд	6,00	3,00	1	18,00	390234	1519666
941	0307220	143	Ново-Московский тракт 344 км + 830 м (справа)	1	Билборд	6,00	3,00	1	18,00	390235	1519504
942	0307221	143	Ново-Московский тракт 344 км + 658 м (справа)	1	Билборд	6,00	3,00	1	18,00	390233	1519331
943	0307222	143	Ново-Московский тракт 344 км + 505 м (справа)	1	Билборд	6,00	3,00	1	18,00	390229	1519180
944	0307223	143	Ново-Московский тракт 344 км + 280 м (справа)	1	Билборд	6,00	3,00	1	18,00	390217	1518954
945	0307217	144	Ново-Московский тракт 345 км + 940 м (справа)	1	Билборд	6,00	3,00	1	18,00	390230	1519817
946	0307218	144	Ново-Московский тракт 345 км + 138 м (слева)	1	Билборд	6,00	3,00	1	18,00	390279	1519812
947	030102	145	улица Викулова/Крауля	1	Афишная конструкция	1,50	1,50	1	6,75	390209	1530272
948	030629	145	улица Крауля, 73	1	Ситиборд	3,70	2,70	2	19,98	390225	1530168
949	0313384	145	улица Викулова, 38г (позиция № 1)	1	Нестандартная	1,13	1,60	2	3,62	390260	1530221
950	0313385	145	улица Викулова, 38г (позиция № 2)	1	Нестандартная	0,74	1,96	1	1,45	390264	1530220
951	0313386	145	улица Викулова, 38г (позиция № 3)	1	Нестандартная	3,49	3,29	2	22,96	390260	1530223
952	0313387	145	улица Викулова, 38г (позиция № 4)	1	Нестандартная	3,49	3,29	2	22,96	390264	1530223
953	0313388	145	улица Викулова, 38г (позиция № 5)	1	Нестандартная	1,47	1,96	1	2,88	390260	1530225
954	0313389	145	улица Викулова, 38г (позиция № 6)	1	Нестандартная	1,47	1,96	1	2,88	390264	1530227
955	0313390	145	улица Викулова, 38г (позиция № 7)	1	Нестандартная	2,15	12,00	2	51,60	390259	1530208
956	031357	145	улица Викулова, 38г (позиция № 8)	1	Нестандартная	1,92	12,00	2	46,08	390257	1530210
957	200	145	улица Викулова/улица Татищева (у дома № 77)	1	Ситиборд	3,70	2,70	2	19,98	390755	1530382
958	0301121	146	улица Татищева, 53 - ул. Красноуральская	1	Афишная конструкция	1,50	1,50	2	13,50	390704	1531007
959	0304106	146	улица Заводская,32/1	1	Сити-формат	1,20	1,80	2	4,32	390592	1530761
960	0304264	146	улица Татищева, 54 (позиция № 2)	1	Сити-формат	1,20	1,80	2	4,32	390759	1531241
961	030429	146	улица Заводская, 30	1	Сити-формат	1,20	1,80	2	4,32	390665	1530770

962	0304393	146	улица Заводская, 38	1	Сити-формат	1,20	1,80	2	4,32	390301	1530723
963	0304394	146	улица Заводская - ул. Крауля, 56	1	Сити-формат	1,20	1,80	2	4,32	390226	1530730
964	0304400	146	улица Заводская, 17	1	Сити-формат	1,20	1,80	2	4,32	390612	1530783
965	0304401	146	улица Заводская, 36	1	Сити-формат	1,20	1,80	2	4,32	390380	1530732
966	0306132	146	улица Заводская, 29, к. 7	1	Ситиборд	3,70	2,70	2	19,98	390457	1530931
967	030630	146	улица Крауля, 70	1	Ситиборд	3,70	2,70	2	19,98	390205	1530638
968	030670	146	улица Крауля, 74 (позиция 1)	1	Ситиборд	3,70	2,70	2	19,98	390220	1530471
969	031508	146	улица Татищева (остановка Татищева)	2	Конструкция на остановочном пункте	1,20	1,80	2	17,28	390792	1530443
970	57	146	улица Татищева (у дома № 90, позиция № 1)	1	Сити-формат	1,20	1,80	2	4,32	390812	1530464
971	0301117	147	улица Токарей - ул. Татищева (у дома № 49а)	1	Афишная конструкция	1,50	1,50	2	13,50	390677	1531362
972	0301119	147	улица Татищева, 49	1	Афишная конструкция	1,50	1,50	2	13,50	390664	1531666
973	0301120	147	улица Токарей - ул. Татищева, 53	1	Афишная конструкция	1,50	1,50	2	13,50	390678	1531312
974	0304239	147	улица Татищева, 47а	1	Сити-формат	1,20	1,80	2	4,32	390638	1531704
975	0304240	147	улица Мельникова (между домами Мельникова, 35 и Мельникова, 37)	1	Сити-формат	1,20	1,80	2	4,32	390306	1531682
976	0304262	147	улица Татищева, 49а	1	Сити-формат	1,20	1,80	2	4,32	390683	1531384
977	0304263	147	улица Татищева, 54 (позиция № 1)	1	Сити-формат	1,20	1,80	2	4,32	390755	1531301
978	030665	147	улица Крауля, 44 (напротив через дорогу по улице Токарей)	1	Ситиборд	3,70	2,70	2	19,98	390233	1531334
979	030751	147	улица Токарей, 40	1	Билборд	6,00	3,00	2	36,00	390598	1531310
980	0309154	147	улица Репина, 5 (позиция № 1)	1	Суперсайт	15,00	5,00	2	150,00	390251	1532116
981	0309155	147	улица Репина, 5 (позиция № 2)	1	Суперсайт	15,00	5,00	2	150,00	390584	1531956
982	0313137	147	улица Татищева, 18/1 (позиция № 1)	1	Флаговая конструкция	1,50	4,00	2	48,00	390764	1531391
983	0313372	147	улица Репина, 5 (на фасаде, позиция № 1)	1	Нестандартная	170,00	36,50	1	6205,00	390386	1532120
984	0313373	147	улица Репина, 5 (на фасаде, позиция № 2)	1	Нестандартная	170,00	36,50	1	6205,00	390381	1532012
985	031390	147	Верх Исетский б-р, 3	1	Нестандартная	3,66	5,88	2	43,04	390666	1532047

986	0315174	147	улица Репина, 5 (остановка Центральный стадион)	2	Конструкция на остановочном пункте	1,20	1,80	2	4,32	390255	1532159
987	58	147	улица Токарей/улица Крауля (у дома № 44)	1	Билборд	6,00	3,00	2	36,00	390273	1531294
988	65	147	улица Токарей (у дома № 27, позиция № 1)	1	Билборд	6,00	3,00	2	36,00	390527	1531347
989	66	147	улица Токарей, 29	1	Билборд	6,00	3,00	2	36,00	390345	1531347
990	67	147	улица Токарей, 50/1	1	Билборд	6,00	3,00	2	36,00	390329	1531299
991	030161	148	улица Малышева, 5	1	Афишная конструкция	1,50	1,50	2	13,50	390358	1532596
992	030431	148	улица Малышева, 4а	1	Сити-формат	1,20	1,80	2	4,32	390324	1532584
993	031501	148	улица Московская (остановка ТЦ Алатырь)	2	Конструкция на остановочном пункте	1,20	1,80	2	17,28	390383	1532646
994	0315195	148	улица Малышева, 8 (остановка ТРЦ Алатырь)	2	Конструкция на остановочном пункте	1,20	1,80	2	4,32	390349	1532701
995	0315202	148	улица Малышева, 5 (остановка ТЦ Алатырь)	2	Конструкция на остановочном пункте	1,20	1,80	2	4,32	390351	1532564
996	040432	148	улица Малышева, 8 (позиция № 1)	1	Сити-формат	1,20	1,80	2	4,32	390356	1532730
997	040433	148	улица Малышева, 8 (позиция № 2)	1	Сити-формат	1,20	1,80	2	4,32	390369	1532779
998	040436	148	улица Малышева/улица Шейнкмана (у дома 45)	1	Сити-формат	1,20	1,80	2	4,32	390450	1532840
999	040438	148	улица Попова, 25	1	Сити-формат	1,20	1,80	2	4,32	390596	1532739
1000	040439	148	улица Шейнкмана, 30	1	Сити-формат	1,20	1,80	2	4,32	390570	1532799
1001	040444	148	улица Сакко и Ванцетти, 55	1	Сити-формат	1,20	1,80	2	4,32	390606	1532991
1002	040445	148	улица Сакко и Ванцетти, 57	1	Сити-формат	1,20	1,80	2	4,32	390549	1533001
1003	040612	148	улица Московская, 55	1	Ситиборд	3,70	2,70	2	19,98	390240	1532697
1004	0413344	148	улица Сакко и Ванцетти, 67	1	Нестандартная	0,80	2,00	2	3,20	390339	1533047
1005	0413345	148	улица Сакко и Ванцетти, 69	1	Нестандартная	0,80	2,00	2	3,20	390278	1533060
1006	0413346	148	улица Сакко и Ванцетти, 99 (позиция № 2)	1	Нестандартная	0,80	2,00	2	3,20	390245	1533068

1007	041355	148	улица Малышева, 8	1	Нестандартная	24,12	3,39	1	81,76	390375	1532804
1008	0415128	148	пр-т Ленина, 2 (остановка площадь Коммунаров)	2	Конструкция на остановочном пункте	1,20	1,80	2	4,32	390791	1532663
1009	1022	148	улица Московская, 49 (позиция № 1)	1	Сити-формат	1,20	1,80	2	4,32	390404	1532662
1010	1025	148	улица Московская, 49 (позиция № 2)	1	Сити-формат	1,20	1,80	2	4,32	390434	1532655
1011	1026	148	улица Московская, 49 (позиция № 3)	1	Сити-формат	1,20	1,80	2	4,32	390473	1532646
1012	1040	148	улица Московская, 49 (позиция № 4)	1	Сити-формат	1,20	1,80	2	4,32	390490	1532642
1013	1041	148	улица Московская, 35 (позиция № 1)	1	Сити-формат	1,20	1,80	2	4,32	390695	1532593
1014	1042	148	улица Московская, 35 (позиция № 2)	1	Сити-формат	1,20	1,80	2	4,32	390724	1532586
1015	125	148	улица Московская (у дома № 12)/проспект Ленина	2	Конструкция на остановочном пункте	1,80	1,20	4	8,64	390743	1532559
1016	44	148	улица Малышева, 1 (позиция № 2)	1	Сити-формат	1,20	1,80	2	4,32	390382	1532347
1017	851	148	улица Малышева (у дома № 11, позиция № 2)	1	Сити-формат	1,20	1,80	2	4,32	390389	1532753
1018	927	148	улица Московская (у дома № 39)/улица Попова	1	Сити-формат	1,20	1,80	2	4,32	390628	1532608
1019	952	148	улица Попова (напротив дома № 15, позиция № 2)	1	Сити-формат	1,20	1,80	2	4,32	390619	1532872
1020	999	148	улица Попова (напротив дома № 27)	1	Сити-формат	1,20	1,80	2	4,32	390597	1532686
1021	040162	149	улица Малышева - улица 8 Марта	1	Афишная конструкция	1,50	1,50	1	4,50	390578	1533697
1022	0404214	149	улица Добролюбова, 16	1	Сити-формат	1,20	1,80	2	4,32	390266	1533899
1023	040473	149	улица Малышева, 25	1	Сити-формат	1,20	1,80	2	4,32	390507	1533244
1024	040475	149	улица Малышева, 31	1	Сити-формат	1,20	1,80	2	4,32	390551	1533439
1025	040481	149	улица Малышева, 50/Добролюбова, 1	1	Сити-формат	1,20	1,80	2	4,32	390620	1533888
1026	040482	149	улица Малышева, 31з	1	Сити-формат	1,20	1,80	2	4,32	390640	1533881
1027	041301	149	улица Сакко и Ванцетти, 99 (позиция № 1)	1	Нестандартная	1,20	2,50	2	6,00	390247	1533073
1028	0413271	149	улица Хохрякова, 10 (позиция № 2)	1	Нестандартная	0,90	2,65	2	4,77	390738	1533115
1029	0413272	149	улица Хохрякова, 10 (позиция № 3)	1	Нестандартная	0,90	2,65	2	4,77	390729	1533117
1030	0413343	149	улица Хохрякова, 42 (напротив)	1	Нестандартная	0,80	2,00	2	3,20	390299	1533241
1031	0413347	149	улица Сакко и Ванцетти, 99 (позиция № 3)	1	Нестандартная	0,80	2,00	2	3,20	390188	1533080
1032	041389	149	улица Хохрякова, 10	1	Флаговая конструкция	0,60	5,00	2	6,00	390712	1533122

1033	0415196	149	улица Малышева, 22 (остановка Театр Волхонка)	2	Конструкция на остановочном пункте	1,20	1,80	2	4,32	390444	1533079
1034	041522	149	улица 8 Марта, 8б (остановка Метро Площадь 1905 года)	2	Конструкция на остановочном пункте	1,20	1,80	2	4,32	390787	1533602
1035	041523	149	улица 8 Марта, 13 (позиция № 1, остановка Метро Площадь 1905 года)	2	Конструкция на остановочном пункте	1,20	1,80	2	4,32	390793	1533640
1036	041541	149	улица Малышева, 31б (остановка Храм Большой Златоуст)	2	Конструкция на остановочном пункте	1,20	1,80	2	4,32	390569	1533534
1037	041542	149	улица Малышева, 44 (остановка Храм Большой Златоуст)	2	Конструкция на остановочном пункте	1,20	1,80	2	4,32	390578	1533711
1038	1008	149	улица Радищева (у дома № 1)/улица 8 Марта	2	Билборд	1,80	1,20	4	8,64	390201	1533674
1039	1009	149	улица Радищева (у дома № 1)/улица 8 Марта	2	Билборд	1,80	1,20	4	8,64	390200	1533669
1040	1031	149	улица Радищева/улица Добролюбова (у дома № 16, позиция № 2)	1	Сити-формат	1,20	1,80	2	4,32	390255	1533876
1041	1039	149	улица Попова, 9/улица Хохрякова, 16	1	Сити-формат	1,20	1,80	2	4,32	390671	1533108
1042	819	149	улица 8 Марта (у дома № 15, позиция № 2)	1	Сити-формат	1,20	1,80	2	4,32	390713	1533659
1043	820	149	улица 8 Марта (у дома № 15, позиция № 1)	1	Сити-формат	1,20	1,80	2	4,32	390668	1533669
1044	972	149	улица Радищева/улица Добролюбова (у дома № 16, позиция № 1)	1	Сити-формат	1,20	1,80	2	4,32	390248	1533843
1045	040139	150	улица Малышева, 33	1	Афишная конструкция	1,50	1,50	2	13,50	390689	1534108
1046	0404140	150	улица Гоголя, 25	1	Сити-формат	1,20	1,80	2	4,32	390291	1534315
1047	0404143	150	улица Белинского, 54	1	Сити-формат	1,20	1,80	2	4,32	390185	1534630
1048	040483	150	улица Малышева, 58а/Малышева, 60	1	Сити-формат	1,20	1,80	2	4,32	390675	1534160

1049	040484	150	улица Малышева, 41/Толмачева, 1	1	Сити-формат	1,20	1,80	2	4,32	390731	1534299
1050	041543	150	улица Малышева, 68 (остановка Гостиница Центральная (ул. Малышева)	2	Конструкция на остановочном пункте	1,20	1,80	2	4,32	390705	1534301
1051	0515190	150	улица Белинского, 41 (остановка улица Карла Маркса)	2	Конструкция на остановочном пункте	1,20	1,80	2	4,32	390273	1534636
1052	0604181	150	улица Белинского/ул. Карла Маркса, 22	1	Сити-формат	1,20	1,80	2	4,32	390216	1534653
1053	060488	150	улица Малышева, 51	1	Сити-формат	1,20	1,80	2	4,32	390774	1534527
1054	060903	150	улица Малышева, 74 перекресток улиц Малышева-Белинского-К.Либкнехта-Р.Люксембург(напротив гостиницы "Центральная)	1	Суперсайт	15,00	5,00	3	225,00	390747	1534441
1055	0613221	150	улица Малышева, 51 (позиция № 2)	1	Нестандартная	2,40	1,80	15	64,80	390761	1534562
1056	0615175	150	улица Розы Люксембург, 8/10 (остановка Центральная гостиница)	2	Конструкция на остановочном пункте	1,20	1,80	2	4,32	390633	1534385
1057	0615207	150	улица Белинского, 11 (остановка Библиотека Белинского)	2	Конструкция на остановочном пункте	1,20	1,80	2	4,32	390640	1534539
1058	1111	150	улица Малышева (напротив дома № 84, позиция № 4)	1	Сити-формат	1,20	1,80	2	4,32	390814	1534800
1059	1170	150	улица Белинского, 15	1	Сити-формат	1,20	1,80	2	4,32	390620	1534544
1060	1177	150	улица Белинского, 35 (позиция № 2)	1	Сити-формат	1,20	1,80	2	4,32	390483	1534581
1061	1179	150	улица Белинского, 32 (позиция № 3)	1	Сити-формат	1,20	1,80	2	4,32	390411	1534576
1062	1180	150	улица Белинского, 32 (позиция № 2)	1	Сити-формат	1,20	1,80	2	4,32	390371	1534591
1063	1281	150	улица Белинского, 32 (позиция № 1)	1	Сити-формат	1,20	1,80	2	4,32	390341	1534598
1064	1282	150	улица Белинского, 32 (позиция № 4)	1	Сити-формат	1,20	1,80	2	4,32	390445	1534568
1065	1283	150	улица Белинского, 35 (позиция № 1)	1	Сити-формат	1,20	1,80	2	4,32	390450	1534589
1066	858	150	улица Розы Люксембург, 32	1	Сити-формат	1,20	1,80	2	4,32	390341	1534446
1067	859	150	улица Розы Люксембург, 40	1	Сити-формат	1,20	1,80	2	4,32	390189	1534479
1068	0404154	151	улица Мамина-Сибиряка (напротив дома 126)	1	Сити-формат	1,20	1,80	2	4,32	390365	1534928

1069	0404328	151	улица Луначарского, 194	1	Сити-формат	1,20	1,80	2	4,32	390296	1535094
1070	0604281	151	улица Луначарского, 173а	1	Сити-формат	1,20	1,80	2	4,32	390558	1535066
1071	0613422	151	улица Сони Морозовой, 180 (позиция № 1)	1	Нестандартная	34,48	3,00	1	103,44	390669	1535296
1072	0613423	151	улица Сони Морозовой, 180 (позиция № 2)	1	Нестандартная	56,00	3,00	1	168,00	390652	1535217
1073	0615127	151	улица Восточная, 76а/1 (остановка Энгельса)	2	Конструкция на остановочном пункте	1,20	1,80	2	4,32	390728	1535739
1074	0615203	151	улица Малышева, 92 (остановка Дом Кино)	2	Конструкция на остановочном пункте	1,20	1,80	2	4,32	390813	1534947
1075	1101	151	улица Луначарского (у дома № 167, позиция № 2)	1	Сити-формат	1,20	1,80	2	4,32	390739	1535027
1076	1102	151	улица Луначарского (у дома № 167, позиция № 1)	1	Сити-формат	1,20	1,80	2	4,32	390698	1535035
1077	1106	151	улица Луначарского, 171	1	Сити-формат	1,20	1,80	2	4,32	390656	1535044
1078	0604182	152	улица Куйбышева, 133	1	Сити-формат	1,20	1,80	2	4,32	390256	1535939
1079	0604185	152	улица Куйбышева/Восточная, 96	1	Сити-формат	1,20	1,80	2	4,32	390230	1535798
1080	0715119	152	улица Гагарина, 28к (остановка Педагогическая)	2	Конструкция на остановочном пункте	1,20	1,80	2	4,32	390676	1536607
1081	1211	152	улица Куйбышева (у дома № 80)/ улица Восточная	1	Билборд	6,00	3,00	2	36,00	390246	1536046
1082	1244	152	улица Куйбышева, 139	1	Сити-формат	1,20	1,80	2	4,32	390258	1536082
1083	0715120	153	улица Мира, 47 (остановка Уралобувь)	2	Конструкция на остановочном пункте	1,20	1,80	2	4,32	390435	1537017
1084	0715121	153	улица Библиотечная, 58 (остановка Уралобувь (Бибилиотечная)	2	Конструкция на остановочном пункте	1,20	1,80	2	4,32	390339	1537095
1085	694	153	улица Библиотечная, 39	1	Билборд	6,00	3,00	2	36,00	390337	1537167
1086	703	153	улица Библиотечная, 60	1	Билборд	6,00	3,00	2	36,00	390314	1537146
1087	705	153	улица Библиотечная, 56	1	Билборд	6,00	3,00	2	36,00	390357	1537056

1088	070986	154	Егоршинский подход (съезд с Егоршинского подхода на транспортную "развязку" у концерна "Калина")	1	Суперсайт	15,00	5,00	3	225,00	390318	1538037
1089	070999	154	дублер Сибирского тракта, 2 (съезд с улица Комсомольской)	1	Суперсайт	15,00	5,00	2	150,00	390223	1537861
1090	0713298	154	улица Новгородцевой, 4а (позиция № 3)	1	Флаговая конструкция	1,50	6,00	2	54,00	390749	1537884
1091	0713299	154	улица Новгородцевой, 4а (позиция № 4)	1	Нестандартная	1,74	6,00	2	20,88	390733	1537886
1092	0713300	154	улица Новгородцевой, 4а (позиция № 5)	1	Флаговая конструкция	1,50	6,00	2	54,00	390708	1537890
1093	0713301	154	улица Новгородцевой, 4а (позиция № 6)	1	Нестандартная	2,10	6,00	2	25,20	390717	1537824
1094	0713302	154	улица Новгородцевой, 4б (позиция № 1)	1	Нестандартная	1,50	4,00	2	12,00	390679	1537896
1095	0713303	154	улица Новгородцевой, 4б (позиция № 2)	1	Флаговая конструкция	1,50	6,00	2	54,00	390654	1537901
1096	0713304	154	улица Новгородцевой, 4б (позиция № 3)	1	Нестандартная	1,40	6,10	2	17,08	390652	1537904
1097	0713305	154	улица Новгородцевой, 4б (позиция № 4)	1	Флаговая конструкция	1,50	6,00	2	54,00	390640	1537906
1098	0715136	154	улица Новгородцевой, 17Б (остановка Школа (ул. Новгородцевой)	2	Конструкция на остановочном пункте	1,20	1,80	2	4,32	390320	1538368
1099	0715137	154	улица Новгородцевой, 11 (остановка Новгородцевой (ул. Егоршинский подход)	2	Конструкция на остановочном пункте	1,20	1,80	2	4,32	390651	1537957
1100	0707432	155	улица Сыромолотова, 25	1	Билборд	6,00	3,00	2	36,00	390752	1538943
1101	594	155	улица Сыромолотова, 28а	1	Билборд	6,00	3,00	2	36,00	390717	1539026
1102	641	155	улица Сыромолотова, 27	1	Билборд	6,00	3,00	2	36,00	390746	1539141
1103	642	155	улица Сыромолотова (у дома № 28а)/улица Панельная	1	Билборд	6,00	3,00	2	36,00	390710	1539139
1104	701	155	улица Сыромолотова, 31	1	Билборд	6,00	3,00	2	36,00	390741	1539256
1105	071574	156	40-летия Комсомола, 10 (остановка Заводоуправление)	2	Конструкция на остановочном пункте	1,20	1,80	2	4,32	390633	1539405

1106	643	156	улица Сыромолотова (по нечетной стороне)/ улица 40-летия Комсомола	1	Билборд	6,00	3,00	2	36,00	390737	1539364
1107	695	156	улица 40-летия Комсомола, 29	1	Билборд	6,00	3,00	2	36,00	390518	1539422
1108	696	156	улица 40-летия Комсомола, 31 (позиция № 1)	1	Билборд	6,00	3,00	2	36,00	390396	1539406
1109	700	156	улица 40-летия Комсомола, 31 (позиция № 2)	1	Билборд	6,00	3,00	2	36,00	390315	1539401
1110	779	156	улица 40-летия Комсомола, 8а	2	Сити-формат	1,20	1,80	2	4,32	390644	1539401
1111	0307214	157	Ново-Московский тракт 346 км + 682 м (слева)	1	Билборд	6,00	3,00	1	18,00	390150	1521352
1112	0307215	157	Ново-Московский тракт 346 км + 650 м (справа)	1	Билборд	6,00	3,00	1	18,00	390101	1521316
1113	0307216	157	Ново-Московский тракт 346 км + 502 м (справа)	1	Билборд	6,00	3,00	1	18,00	390121	1521166
1114	0307207	158	Ново-Московский тракт 347 км + 702 м (слева)	1	Билборд	6,00	3,00	1	18,00	389974	1522355
1115	0307208	158	Ново-Московский тракт 347 км + 507 м (слева)	1	Билборд	6,00	3,00	1	18,00	390008	1522163
1116	0307209	158	Ново-Московский тракт 347 км + 357 м (слева)	1	Билборд	6,00	3,00	1	18,00	390033	1522015
1117	0307210	158	Ново-Московский тракт 347 км + 6 м (слева)	1	Билборд	6,00	3,00	1	18,00	390092	1521667
1118	0307211	158	Ново-Московский тракт 345 км + 975 м (справа)	1	Билборд	6,00	3,00	1	18,00	390046	1521654
1119	0307212	158	Ново-Московский тракт 345 км + 826 м (справа)	1	Билборд	6,00	3,00	1	18,00	390067	1521508
1120	0307213	158	Ново-Московский тракт 346 км + 855 м (слева)	1	Билборд	6,00	3,00	1	18,00	390115	1521520
1121	0307200	159	Ново-Московский тракт 348 км + 521 м (слева)	1	Билборд	6,00	3,00	1	18,00	389829	1523160
1122	0307201	159	Ново-Московский тракт 348 км + 395 м (справа)	1	Билборд	6,00	3,00	1	18,00	389802	1523029
1123	0307202	159	Ново-Московский тракт 348 км + 241 м (справа)	1	Билборд	6,00	3,00	1	18,00	389832	1522879
1124	0307203	159	Ново-Московский тракт 348 км + 218 м (слева)	1	Билборд	6,00	3,00	1	18,00	389884	1522862
1125	0307204	159	Ново-Московский тракт 348 км + 89 м (справа)	1	Билборд	6,00	3,00	1	18,00	389854	1522729
1126	0307205	159	Ново-Московский тракт 348 км + 61 м (слева)	1	Билборд	6,00	3,00	1	18,00	389913	1522708
1127	0307206	159	Ново-Московский тракт 347 км + 861 м (слева)	1	Билборд	6,00	3,00	1	18,00	389948	1522511
1128	0307194	160	Ново-Московский тракт 349 км + 328 м (слева)	1	Билборд	6,00	3,00	1	18,00	389694	1523988
1129	0307195	160	Ново-Московский тракт 349 км + 212 м (справа)	1	Билборд	6,00	3,00	1	18,00	389661	1523836
1130	0307196	160	Ново-Московский тракт 349 км + 128 м (слева)	1	Билборд	6,00	3,00	1	18,00	389722	1523808
1131	0307197	160	Ново-Московский тракт 349 км + 12 м (справа)	1	Билборд	6,00	3,00	1	18,00	389697	1523639
1132	0307198	160	Ново-Московский тракт 348 км + 843 м (справа)	1	Билборд	6,00	3,00	1	18,00	389723	1523467
1133	0307199	160	Ново-Московский тракт 348 км + 652 м (справа)	1	Билборд	6,00	3,00	1	18,00	389759	1523284
1134	0307185	161	Ново-Московский тракт 350 км + 390 м (слева)	1	Билборд	6,00	3,00	1	18,00	389596	1525007
1135	0307187	161	Ново-Московский тракт 350 км + 228 м (слева)	1	Билборд	6,00	3,00	1	18,00	389606	1524846
1136	0307188	161	Ново-Московский тракт 350 км + 65 м (слева)	1	Билборд	6,00	3,00	1	18,00	389612	1524686
1137	0307190	161	Ново-Московский тракт 349 км + 932 м (слева)	1	Билборд	6,00	3,00	1	18,00	389624	1524532

1138	0307191	161	Ново-Московский тракт 349 км + 906 м (справа)	1	Билборд	6,00	3,00	1	18,00	389571	1524550
1139	0307192	161	Ново-Московский тракт 349 км + 783 м (слева)	1	Билборд	6,00	3,00	1	18,00	389640	1524383
1140	0307193	161	Ново-Московский тракт 349 км + 633 м (слева)	1	Билборд	6,00	3,00	1	18,00	389657	1524231
1141	0307181	162	Ново-Московский тракт 350 км + 734 м (слева)	1	Билборд	6,00	3,00	1	18,00	389594	1525351
1142	0307183	162	Ново-Московский тракт 350 км + 549 м (слева)	1	Билборд	6,00	3,00	1	18,00	389592	1525168
1143	0307179	163	улица Металлургов, 87а	1	Билборд	6,00	3,00	2	36,00	389622	1527585
1144	030961	163	улица Металлургов, 90	1	Суперсайт	15,00	5,00	2	150,00	389707	1527707
1145	031359	163	улица Металлургов, 87 (позиция № 4)	1	Нестандартная	8,00	8,00	12	763,00	389567	1527649
1146	0307177	164	улица Металлургов, 85 (напротив)	1	Билборд	6,00	3,00	2	36,00	389685	1528240
1147	0307178	164	улица Металлургов, 87 (позиция 1)	1	Билборд	6,00	3,00	2	36,00	389638	1527807
1148	030956	164	улица Металлургов, 69	1	Суперсайт	15,00	5,00	2	150,00	389698	1528455
1149	030958	164	улица Металлургов, 84	1	Суперсайт	15,00	5,00	2	150,00	389735	1528004
1150	030959	164	улица Металлургов, 87 (позиция 2)	1	Суперсайт	15,00	5,00	2	150,00	389657	1527989
1151	030960	164	улица Металлургов, 87 (позиция № 3)	1	Нестандартная	18,00	45,00	2	1620,00	389616	1527990
1152	0313103	164	улица Металлургов, 80 (позиция №1)	1	Нестандартная	1,50	4,64	2	13,92	389774	1528322
1153	0313104	164	улица Металлургов, 80 (позиция №2)	1	Нестандартная	1,50	6,00	2	18,00	389779	1528269
1154	0313105	164	улица Металлургов, 82 (позиция №3)	1	Нестандартная	2,40	5,40	2	25,92	389779	1528242
1155	0313114	164	улица Металлургов, 80 (позиция № 3)	1	Флаговая конструкция	0,95	4,90	2	27,93	389781	1528278
1156	0313115	164	улица Металлургов, 82 (позиция №2)	1	Флаговая конструкция	1,50	3,60	2	43,20	389774	1528218
1157	0313135	164	улица Металлургов, 69 (позиция № 1)	1	Нестандартная	1,96	5,80	2	22,74	389670	1528508
1158	0313136	164	улица Металлургов, 69 (позиция № 2)	1	Флаговая конструкция	0,60	4,50	2	16,20	389678	1528555
1159	0313150	164	улица Металлургов, 80 (позиция № 4)	1	Нестандартная	0,75	2,50	2	3,75	389768	1528261
1160	0313151	164	улица Металлургов, 80 (позиция № 5)	1	Нестандартная	1,70	5,00	2	17,00	389759	1528327
1161	0313231	164	улица Металлургов, 69 (позиция №3)	1	Нестандартная	1,40	6,00	2	16,80	389679	1528578
1162	0313264	164	улица Металлургов, 74 (позиция № 2)	1	Нестандартная	3,00	2,00	2	12,00	389875	1528598
1163	0313266	164	улица Металлургов, 74 (позиция № 4)	1	Нестандартная	3,00	2,00	2	12,00	389901	1528560
1164	0313267	164	улица Металлургов, 74 (позиция № 5)	1	Нестандартная	3,00	2,00	2	12,00	389824	1528563
1165	0313268	164	улица Металлургов, 74 (позиция № 6)	1	Нестандартная	3,00	2,00	2	12,00	389873	1528530
1166	0313269	164	улица Металлургов, 74 (позиция № 7)	1	Нестандартная	3,00	2,00	2	12,00	389871	1528496
1167	0313270	164	улица Металлургов, 74 (позиция № 8)	1	Нестандартная	3,00	2,00	2	12,00	389821	1528494

1168	0313402	164	улица Металлургов, 80 (позиция № 6)	1	Нестандартная	2,30	9,00	2	41,40	389779	1528303
1169	0313468	164	улица Металлургов, 85	1	Флаговая конструкция	1,00	2,00	2	28,00	389630	1528221
1170	0313489	164	улица Металлургов, 69 (позиция 1)	1	Нестандартная	0,80	1,90	2		389671	1528569
1171	0313490	164	улица Металлургов, 69 (позиция 2)	1	Флаговая конструкция	0,95	2,00	2	3,80	389674	1528571
1172	0313493	164	улица Металлургов, 67	1	Нестандартная	22,00	3,00	2	132,00	389666	1528577
1173	0307471	165	улица Металлургов, 65	1	Билборд	6,00	3,00	2	36,00	389727	1528948
1174	030955	165	улица Металлургов, 65а	1	Суперсайт	15,00	5,00	2	150,00	389722	1528785
1175	0313117	165	улица Металлургов, 67 (позиция №1)	1	Нестандартная	1,62	4,50	2	14,62	389684	1528621
1176	0313118	165	улица Металлургов, 67 (позиция №2)	1	Нестандартная	1,45	6,00	2	17,40	389689	1528675
1177	0313120	165	улица Металлургов, 62	1	Нестандартная	6,00	3,50	2	20,60	389857	1529255
1178	0313126	165	улица Металлургов, 65а	1	Нестандартная	2,10	6,20	2	26,04	389716	1528733
1179	0313127	165	улица Металлургов, 60 (позиция №1)	1	Нестандартная	5,88	2,40	4	56,44	389854	1529140
1180	0313128	165	улица Металлургов, 60 (позиция № 2)	1	Нестандартная	5,88	2,40	4	56,44	389853	1529128
1181	0313129	165	улица Металлургов, 60	1	Нестандартная	9,60	6,68	2	16,00	389854	1529171
1182	0313152	165	улица Металлургов, 67 (позиция № 3)	1	Флаговая конструкция	1,00	3,00	20	60,00	389663	1528627
1183	0313263	165	улица Металлургов, 74 (позиция № 1)	1	Нестандартная	3,00	2,00	2	12,00	389826	1528624
1184	0313265	165	улица Металлургов, 74 (позиция № 3)	1	Нестандартная	3,00	2,00	2	12,00	389903	1528623
1185	0313483	165	улица Металлургов, 65 (позиция 1)	1	Нестандартная	2,00	10,00	2	40,00	389725	1528871
1186	0313484	165	улица Металлургов, 65 (позиция 2)	1	Нестандартная	0,60	2,20	2	2,64	389704	1528784
1187	0313485	165	улица Металлургов, 65 (позиция 3)	1	Нестандартная	2,00	10,00	2	40,00	389722	1528799
1188	0313486	165	улица Металлургов, 65 (позиция 4)	1	Нестандартная	2,00	10,00	2	40,00	389722	1528825
1189	0313487	165	улица Металлургов, 65 (позиция 5)	1	Флаговая конструкция	1,20	4,50	2	32,40	389723	1528858
1190	0313494	165	улица Металлургов, 67 (позиция № 4)	1	Флаговая конструкция	1,00	3,00	4	12,00	389661	1528619
1191	0307353	166	улица Металлургов, 32а (позиция № 1)	1	Билборд	6,00	3,00	2	36,00	389749	1529905
1192	030775	166	улица Металлургов, 32а (позиция № 2)	1	Билборд	6,00	3,00	2	36,00	389757	1529809
1193	030908	166	улица Металлургов (через дорогу от Викулова, 48)	1	Суперсайт	15,00	5,00	2	150,00	389729	1530165
1194	030980	166	улица Металлургов - ул. Викулова	1	Суперсайт	15,00	5,00	2	150,00	389674	1530167
1195	030182	167	улица Крауля (у дома №44) - улица Токарей	1	Афишная конструкция	1,50	1,50	1	6,75	390141	1531281

1196	030185	167	улица Токарей (у дома №52) - улица Крауля	1	Афишная конструкция	1,50	1,50	1	6,75	390101	1531282
1197	0304105	167	улица Крауля, 61/1	1	Сити-формат	1,20	1,80	2	4,32	390176	1530650
1198	0304233	167	улица Токарей, 52	1	Сити-формат	1,20	1,80	2	4,32	390068	1531286
1199	030614	167	улица Крауля, 46	1	Ситиборд	3,70	2,70	2	19,98	390140	1531218
1200	030725	167	улица Репина (напротив дома № 4а по ул. Металлургов)	1	Билборд	6,00	3,00	2	36,00	389591	1531012
1201	030730	167	улица Репина (напротив дома №10а по ул. Металлургов)	1	Билборд	6,00	3,00	2	36,00	389583	1530910
1202	0307352	167	улица Металлургов, 10а/1	1	Билборд	6,00	3,00	2	36,00	389646	1530737
1203	030769	167	улица Токарей 56/1	1	Билборд	6,00	3,00	2	36,00	389924	1531274
1204	030941	167	улица Гурзуфская (развязка Репина/Серафимы Дерябиной)	1	Суперсайт	15,00	5,00	3	225,00	389652	1531226
1205	41	167	улица Крауля, 55	1	Ситиборд	3,70	2,70	2	19,98	390142	1530951
1206	68	167	улица Токарей, 58/1	1	Билборд	6,00	3,00	2	36,00	389866	1531240
1207	030101	168	улица Крауля/ул. Токарей	1	Афишная конструкция	1,50	1,50	1	6,75	390134	1531363
1208	0301102	168	улица Репина (напротив дома № 20)	1	Афишная конструкция	1,50	1,50	1	11,25	390039	1531866
1209	0301103	168	улица Крауля (напротив дома № 2)	1	Афишная конструкция	1,50	1,50	1	11,25	390049	1531860
1210	030183	168	улица Токарей (у дома №33) - улица Крауля	1	Афишная конструкция	1,50	1,50	1	6,75	390089	1531333
1211	0306101	168	улица Репина, 15/ улица Мельникова	1	Ситиборд	3,70	2,70	2	19,98	389890	1531623
1212	0306109	168	улица Гурзуфская, 44б	1	Ситиборд	3,70	2,70	2	19,98	389588	1531765
1213	030662	168	улица Мельникова, 42	1	Ситиборд	3,70	2,70	2	19,98	390145	1531657
1214	030711	168	улица Репина (напротив дома 19/1)	1	Билборд	6,00	3,00	2	36,00	389679	1531384
1215	0307307	168	улица Репина - ул. Серафимы Дерябиной, 1А	1	Билборд	6,00	3,00	2	36,00	389783	1531431
1216	0313138	168	улица Гурзуфская, 53 ("Восточный ветер") позиция № 2	1	Флаговая конструкция	0,50	5,00	1	7,50	389569	1531568
1217	0313139	168	улица Гурзуфская, 53 ("КРОССМАРКЕТ")	1	Флаговая конструкция	0,50	5,00	1	7,50	389568	1531583
1218	0313233	168	улица Гурзуфская, 53 (FIAT)	1	Нестандартная	1,95	6,00	2	23,40	389571	1531537

1219	0315204	168	улица Крауля, 13 (остановка Токарей)	2	Конструкция на остановочном пункте	1,20	1,80	2	4,32	390089	1531401
1220	031545	168	улица Репина, 22 (через дорогу, остановка Институт связи)	2	Конструкция на остановочном пункте	1,20	1,80	2	4,32	389995	1531806
1221	031546	168	улица Репина, 14 (остановка Институт связи)	2	Конструкция на остановочном пункте	1,20	1,80	2	4,32	390076	1531988
1222	031547	168	остановка Репина (ул. Посадская)	2	Конструкция на остановочном пункте	1,20	1,80	2	4,32	389894	1531708
1223	107	168	улица Гурзуфская, 40/1	1	Билборд	12,00	3,00	2	72,00	389623	1531983
1224	174	168	улица Крауля, 7	1	Ситиборд	3,70	2,70	2	19,98	390068	1531607
1225	204	168	улица Гурзуфская, 38	1	Ситиборд	3,70	2,70	2	19,98	389578	1532037
1226	39	168	улица Крауля/улица Токарей (у дома № 33)	1	Ситиборд	3,70	2,70	2	19,98	390092	1531357
1227	40	168	улица Крауля, 11	1	Ситиборд	3,70	2,70	2	19,98	390084	1531468
1228	59	168	улица Токарей/улица Репина (у дома № 19)	1	Билборд	6,00	3,00	2	36,00	389851	1531354
1229	61	168	улица Токарей/улица Репина (у дома № 21)	1	Билборд	6,00	3,00	2	36,00	389933	1531326
1230	0301106	169	улица Радищева, 55	1	Афишная конструкция	1,50	1,50	2	13,50	389876	1532521
1231	0301115	169	улица Радищева - ул. Московская	1	Афишная конструкция	1,50	1,50	1	11,25	390047	1532691
1232	0306158	169	улица Гурзуфская, 20	1	Ситиборд	3,70	2,70	2	19,98	389559	1532404
1233	0315208	169	улица Радищева – улица Московская (остановка Московская улица)	2	Конструкция на остановочном пункте	1,20	1,80	2	4,32	390025	1532690
1234	040408	169	улица Шейнкмана, 73	1	Сити-формат	1,20	1,80	2	4,32	389848	1532959
1235	040440	169	улица Радищева, 24 (позиция № 1)	1	Сити-формат	1,20	1,80	2	4,32	390105	1532996

1236	040441	169	улица Радищева, 24 (позиция № 2)	1	Сити-формат	1,20	1,80	2	4,32	390090	1532918
1237	040442	169	улица Радищева, 24 (позиция № 3)	1	Сити-формат	1,20	1,80	2	4,32	390170	1532889
1238	040605	169	улица Московская (напротив дома № 54)	1	Ситиборд	3,70	2,70	2	19,98	389569	1532820
1239	040610	169	улица Куйбышева, 2, перекресток Шейнкмана-Куйбышева	1	Ситиборд	3,70	2,70	2	19,98	389587	1532983
1240	0406113	169	улица Московская, 77/Куйбышева	1	Ситиборд	3,70	2,70	2	19,98	389621	1532806
1241	0406117	169	улица Московская, 42 (через дорогу)	1	Ситиборд	3,70	2,70	2	19,98	389846	1532767
1242	040699	169	улица Московская, 77	1	Ситиборд	3,70	2,70	2	19,98	389723	1532788
1243	0407256	169	улица Московская - ул. Радищева, 28	1	Ситиборд	3,70	2,70	2	19,98	390100	1532722
1244	102	169	улица Гурзуфская, 5	1	Ситиборд	3,70	2,70	2	19,98	389570	1532724
1245	1054	169	улица Радищева, 26	1	Ситиборд	3,70	2,70	2	19,98	390078	1532859
1246	126	169	улица Московская, 40	1	Сити-формат	1,20	1,80	2	4,32	389901	1532725
1247	127	169	улица Московская, 44	1	Сити-формат	1,20	1,80	2	4,32	389816	1532740
1248	144	169	улица Гурзуфская, 32	1	Билборд	6,00	3,00	2	36,00	389564	1532267
1249	226	169	улица Радищева, 55	1	Ситиборд	3,70	2,70	2	19,98	389843	1532481
1250	227	169	улица Радищева/улица Гурзуфская (у дома № 34)	1	Ситиборд	3,70	2,70	2	19,98	389718	1532201
1251	228	169	улица Московская/улица Радищева (у дома № 51, позиция № 1)	1	Сити-формат	1,20	1,80	2	4,32	390012	1532708
1252	229	169	улица Московская/улица Радищева (у дома № 51, позиция № 2)	1	Сити-формат	1,20	1,80	2	4,32	389970	1532716
1253	230	169	улица Московская/улица Радищева (у дома № 53/1)	1	Сити-формат	1,20	1,80	2	4,32	389936	1532721
1254	231	169	улица Московская, 42	1	Сити-формат	1,20	1,80	2	4,32	389853	1532732
1255	242	169	улица Московская, 48 (позиция № 1)	1	Сити-формат	1,20	1,80	2	4,32	389758	1532749
1256	243	169	улица Московская, 48 (позиция № 2)	1	Сити-формат	1,20	1,80	2	4,32	389724	1532757
1257	254	169	улица Гурзуфская,18	1	Ситиборд	3,70	2,70	2	19,98	389562	1532537
1258	898	169	улица Куйбышева/улица Московская (у дома № 77)	2	Билборд	1,80	1,20	4	8,64	389625	1532813
1259	992	169	улица Куйбышева/улица Шейнкмана (у дома № 90)	1	Ситиборд	3,70	2,70	2	19,98	389639	1532956
1260	040132	170	улица 8 Марта (напротив дома № 34)	1	Афишная конструкция	1,50	1,50	1	6,75	390111	1533758
1261	040133	170	улица 8 Марта (напротив въезда в паркинг Гринвича)	1	Афишная конструкция	1,50	1,50	1	6,75	390047	1533772
1262	040141	170	улица 8 Марта, 41	1	Афишная конструкция	1,50	1,50	1	11,25	389856	1533841

1263	040401	170	улица Куйбышева, 8	1	Сити-формат	1,20	1,80	2	4,32	389652	1533137
1264	040405	170	улица Радищева/8 Марта 46 (позиция 1)	1	Сити-формат	1,20	1,80	2	4,32	390181	1533627
1265	040407	170	улица Радищева/8 Марта 46 (позиция 2)	1	Сити-формат	1,20	1,80	2	4,32	390178	1533611
1266	040409	170	улица Радищева/8 Марта 46 (позиция 3)	1	Сити-формат	1,20	1,80	2	4,32	390176	1533597
1267	0404144	170	улица 8 Марта, 43 (позиция № 1)	1	Сити-формат	1,20	1,80	2	4,32	389603	1533919
1268	0404145	170	улица 8 Марта, 43 (позиция № 2)	1	Сити-формат	1,20	1,80	2	4,32	389653	1533909
1269	0404146	170	улица 8 Марта, 43 (позиция № 3)	1	Сити-формат	1,20	1,80	2	4,32	389703	1533897
1270	0404155	170	улица Радищева/8 Марта 46 (позиция 8)	1	Сити-формат	1,20	1,80	2	4,32	390162	1533522
1271	0404162	170	улица Радищева/8 Марта 46 (позиция 4)	1	Сити-формат	1,20	1,80	2	4,32	390172	1533578
1272	0404163	170	улица Радищева/8 Марта 46 (позиция 5)	1	Сити-формат	1,20	1,80	2	4,32	390170	1533567
1273	0404164	170	улица Радищева/8 Марта 46 (позиция 6)	1	Сити-формат	1,20	1,80	2	4,32	390167	1533551
1274	0404165	170	улица Радищева/8 Марта 46 (позиция 7)	1	Сити-формат	1,20	1,80	2	4,32	390164	1533536
1275	0404222	170	улица Куйбышева/Хохрякова, 74 (позиция № 1)	1	Сити-формат	1,20	1,80	2	4,32	389715	1533337
1276	0404223	170	улица Куйбышева/Хохрякова, 74 (позиция № 2)	1	Сити-формат	1,20	1,80	2	4,32	389709	1533305
1277	0404437	170	улица Сакко и Ванцетти/Радищева, 33	1	Сити-формат	1,20	1,80	2	4,32	390048	1533094
1278	0413279	170	улица Вайнера - ул. Радищева	1	Нестандартная	7,28	8,64	3	189,00	390153	1533476
1279	041525	170	улица 8 Марта, 43 (остановка Цирк)	2	Конструкция на остановочном пункте	1,20	1,80	2	4,32	389686	1533906
1280	060196	170	улица Куйбышева - ул. 8 Марта (у Дендропарка)	1	Афишная конструкция	1,50	1,50	1	11,25	389851	1533929
1281	1010	170	улица 8 Марта (у дома № 43)/улица Куйбышева (позиция № 1)	2	Билборд	1,80	1,20	4	8,64	389758	1533870
1282	1011	170	улица 8 Марта (у дома № 43)/улица Куйбышева (позиция № 2)	2	Билборд	1,80	1,20	4	8,64	389751	1533871
1283	1012	170	улица 8 Марта (у дома № 62)/улица Куйбышева (позиция № 2)	2	Билборд	1,80	1,20	4	8,64	389740	1533863
1284	1014	170	улица 8 Марта (у дома № 43)/улица Куйбышева (позиция № 3)	2	Билборд	1,80	1,20	4	8,64	389743	1533873
1285	1015	170	улица 8 Марта (у дома № 62)/улица Куйбышева (позиция № 3)	2	Билборд	1,80	1,20	4	8,64	389731	1533865
1286	1016	170	улица 8 Марта (у дома № 62)/улица Куйбышева (позиция № 1)	2	Билборд	1,80	1,20	4	8,64	389748	1533862

1287	1018	170	улица 8 Марта, 43 (позиция №1)/улица Куйбышева	2	Билборд	1,80	1,20	4	8,64	389820	1533902
1288	1019	170	улица 8 Марта (у дома № 43)/улица Куйбышева (позиция № 2)	2	Билборд	1,80	1,20	4	8,64	389829	1533902
1289	1024	170	улица Куйбышева, 29	1	Сити-формат	1,20	1,80	2	4,32	389699	1533250
1290	1051	170	улица Куйбышева/ул. Хохрякова, 100	1	Сити-формат	1,20	1,80	2	4,32	389687	1533315
1291	894	170	улица Куйбышева (у дома № 34)/улица 8 Марта	1	Сити-формат	1,20	1,80	2	4,32	389787	1533787
1292	942	170	улица Куйбышева, 34	1	Сити-формат	1,20	1,80	2	4,32	389776	1533736
1293	967	170	улица Куйбышева, 14	1	Сити-формат	1,20	1,80	2	4,32	389679	1533256
1294	990	170	улица Куйбышева (в 60 м от улицы 8 Марта)	1	Ситиборд	3,70	2,70	2	19,98	389849	1533913
1295	0404150	171	улица Красноармейская, 41 (позиция № 1)	1	Сити-формат	1,20	1,80	2	4,32	390177	1534808
1296	040450	171	улица Гоголя, 44	1	Сити-формат	1,20	1,80	2	4,32	390115	1534340
1297	0604180	171	улица Куйбышева - ул. Розы Люксембург	1	Сити-формат	1,20	1,80	2	4,32	389927	1534482
1298	0604392	171	улица Куйбышева (у дома № 38)/ул. Горького	1	Сити-формат	1,20	1,80	2	4,32	389881	1534243
1299	0606175	171	улица Куйбышева, 38	1	Ситиборд	3,70	2,70	2	19,98	389857	1534157
1300	0613401	171	улица Куйбышева, 42б	1	Нестандартная	1,20	1,80	2	4,32	389908	1534376
1301	0613404	171	улица Розы Люксембург, 52	1	Нестандартная	0,90	0,82	1	0,74	389879	1534465
1302	061356	171	улица Куйбышева, 44Д	1	Флаговая конструкция	1,50	5,00	2	75,00	389797	1534677
1303	061371	171	улица Куйбышева/ул. Розы Люксембург, 51	1	Нестандартная	12,00	2,35	1	28,20	389977	1534560
1304	061373	171	улица Куйбышева/ ул. Розы Люксембург, 51	1	Флаговая конструкция	0,50	2,40	2	14,40	389979	1534575
1305	0615176	171	улица Розы Люксембург, 52 (остановка Сандуновские бани)	2	Конструкция на остановочном пункте	1,20	1,80	2	4,32	389914	1534486
1306	0615180	171	улица Белинского – улица Куйбышева, 48 (остановка улица Куйбышева)	2	Конструкция на остановочном пункте	1,20	1,80	2	4,32	389888	1534696
1307	1259	171	улица Куйбышева/улица Белинского (у дома № 71, позиция № 2)	2	Билборд	1,80	1,20	4	8,64	389998	1534729
1308	1260	171	улица Куйбышева/улица Белинского (у дома № 71, позиция № 1)	2	Билборд	1,80	1,20	4	8,64	389998	1534725
1309	1304	171	улица Розы Люксембург, 49 (позиция № 1)	1	Нестандартная	1,00	3,00	2	6,00	390109	1534515

1310	1305	171	улица Розы Люксембург, 49 (позиция № 2)	1	Нестандартная	1,00	3,00	2	6,00	390051	1534524
1311	0404153	172	улица Мамина-Сибиряка, 130	1	Сити-формат	1,20	1,80	2	4,32	390174	1534958
1312	0604212	172	улица Декабристов, 25	1	Сити-формат	1,20	1,80	2	4,32	389585	1535395
1313	0613262	172	улица Декабристов, 14	1	Флаговая конструкция	1,50	5,00	2	45,00	389633	1535485
1314	0613289	172	улица Мамина Сибиряка, 140	1	Флаговая конструкция	1,00	3,00	2	18,00	390047	1534912
1315	0615155	172	улица Луначарского, 210а (остановка Телестудия)	2	Конструкция на остановочном пункте	1,20	1,80	2	4,32	389941	1535170
1316	1109	172	улица Луначарского, 200	1	Ситиборд	3,70	2,70	2	19,98	390169	1535119
1317	1202	172	улица Куйбышева/улица Луначарского (у дома № 203)	1	Сити-формат	1,20	1,80	2	4,32	390094	1535254
1318	1203	172	улица Куйбышева/улица Бажова (у дома № 164)	1	Ситиборд	3,70	2,70	2	19,98	390159	1535457
1319	1205	172	улица Куйбышева, 72	1	Сити-формат	1,20	1,80	2	4,32	390175	1535649
1320	1241	172	улица Куйбышева, 74 (позиция № 2)	1	Сити-формат	1,20	1,80	2	4,32	390185	1535703
1321	1242	172	улица Куйбышева, 74 (позиция № 1)	1	Сити-формат	1,20	1,80	2	4,32	390179	1535672
1322	060194	173	улица Восточная, 170	1	Афишная конструкция	1,50	1,50	1	11,25	389772	1535952
1323	0604387	173	улица Восточная, 172	1	Сити-формат	1,20	1,80	2	4,32	389678	1535961
1324	0604412	173	улица Восточная, 23	1	Сити-формат	1,20	1,80	2	4,32	389772	1535978
1325	1154	173	улица Восточная, 174	1	Билборд	6,00	3,00	2	36,00	389591	1535993
1326	1157	173	улица Восточная, 19 (позиция № 1)	1	Сити-формат	1,20	1,80	2	4,32	389932	1535939
1327	1158	173	улица Восточная, 19 (позиция № 2)	1	Сити-формат	1,20	1,80	2	4,32	389967	1535930
1328	1160	173	улица Восточная, 160	1	Билборд	6,00	3,00	2	36,00	390057	1535889
1329	1161	173	улица Восточная, 166	1	Билборд	6,00	3,00	2	36,00	389834	1535939
1330	1185	173	улица Восточная, 21	1	Сити-формат	1,20	1,80	2	4,32	389906	1535947
1331	060902	174	улица Куйбышева, 181 (Куйбышева-Комсомольская)	1	Суперсайт	15,00	5,00	2	150,00	389716	1537294
1332	060951	174	улица Куйбышева, 183а	1	Суперсайт	15,00	5,00	2	150,00	389681	1537351
1333	060981	174	улица Комсомольская - ул. Хрустальная, 31а (напротив)	1	Суперсайт	15,00	5,00	2	150,00	389852	1537469
1334	0607421	175	улица Хрустальная, 35а (через дорогу)	1	Билборд	6,00	3,00	2	36,00	389700	1537813
1335	060987	175	дублер Сибирского тракта, 2	1	Суперсайт	15,00	5,00	2	150,00	390100	1538287

1336	0615122	175	улица Комсомольская, 80 (остановка Парфюмерная фабрика)	2	Конструкция на остановочном пункте	1,20	1,80	2	4,32	390167	1537528
1337	0615123	175	улица Комсомольская (напротив здания 81, остановка Парфюмерная фабрика)	2	Конструкция на остановочном пункте	1,20	1,80	2	4,32	390007	1537538
1338	0615130	175	Сибирский тр-т дублёр, 2 (остановка ТРЦ Комсомолл)	2	Конструкция на остановочном пункте	1,20	1,80	2	4,32	390024	1538261
1339	061577	175	улица Байкальская, 23 (остановка Байкальская)	2	Конструкция на остановочном пункте	1,20	1,80	2	4,32	390028	1537602
1340	061578	175	улица Анны Бычковой, 12 (через дорогу, остановка Гимназия Корифей)	2	Конструкция на остановочном пункте	1,20	1,80	2	4,32	390022	1537854
1341	061579	175	улица Анны Бычковой, 12 (остановка Гимназия Корифей)	2	Конструкция на остановочном пункте	1,20	1,80	2	4,32	389962	1537942
1342	061580	175	улица Анны Бычковой, 20 (остановка Бычковой)	2	Конструкция на остановочном пункте	1,20	1,80	2	4,32	389938	1538239
1343	0607670	176	дублер Сибирского тракта, 6	1	Билборд	6,00	3,00	2	36,00	389814	1538798
1344	060988	176	Автомобильная развязка дублера Сибирского тракта и улица Новгородцевой	1	Суперсайт	15,00	5,00	2	150,00	390067	1538458
1345	0707673	176	улица Новгородцевой, 43	1	Билборд	6,00	3,00	2	36,00	389693	1539199
1346	0707674	176	улица Новгородцевой, 39	1	Билборд	6,00	3,00	2	36,00	389737	1539110
1347	070952	176	развязка дублер Сибирского тракта/ул. 40-летия Комсомола	1	Суперсайт	15,00	5,00	2	150,00	389626	1539303

1348	0715134	176	улица Новгородцевой (напротив 37а, остановка ЖБИ)	2	Конструкция на остановочном пункте	1,20	1,80	2	4,32	389742	1539072
1349	0715135	176	улица Новгородцевой, 26а (остановка Медицинский колледж)	2	Конструкция на остановочном пункте	1,20	1,80	2	4,32	389946	1538719
1350	071581	176	улица Хрустальная, 55 (остановка Есенина)	2	Конструкция на остановочном пункте	1,20	1,80	2	4,32	389632	1538576
1351	0707437	177	улица 40-летия Комсомола, 32/3	1	Билборд	6,00	3,00	2	36,00	389567	1539418
1352	0707671	177	съезд с дублера Сибирского тракта на улица 40-летия Комсомола (позиция № 1)	1	Билборд	6,00	3,00	2	36,00	389687	1539372
1353	0707672	177	съезд с дублера Сибирского тракта на улица 40-летия Комсомола (позиция № 2)	1	Билборд	6,00	3,00	2	36,00	389692	1539391
1354	0713374	177	улица 40-летия Комсомола - ул. Алданская - ул. Бетонщиков, ЖК "Малахит"	1	Флаговая конструкция	0,90	4,50	2	24,30	389831	1539376
1355	697	177	улица 40-летия Комсомола (напротив дома № 18)	1	Билборд	6,00	3,00	2	36,00	390157	1539395
1356	0907102	178	Екатеринбургская кольцевая автомобильная дорога 11 км + 900 м (слева)	1	Билборд	6,00	3,00	2	36,00	389586	1545662
1357	0907146	178	Екатеринбургская кольцевая автомобильная дорога 12 км + 000 м (слева)	1	Билборд	6,00	3,00	2	36,00	389687	1545687
1358	0907147	178	Екатеринбургская кольцевая автомобильная дорога 12 км + 200 м (слева)	1	Билборд	6,00	3,00	2	36,00	389890	1545727
1359	090731	178	Екатеринбургская кольцевая автомобильная дорога 12 км + 100 м (слева)	1	Билборд	6,00	3,00	2	36,00	389792	1545705
1360	090733	178	Екатеринбургская кольцевая автомобильная дорога 12 км + 297 м (слева)	1	Билборд	6,00	3,00	2	36,00	389979	1545740
1361	0307186	179	Ново-Московский тракт 350 км + 377 м (справа)	1	Билборд	6,00	3,00	1	18,00	389540	1524995
1362	0307189	179	Ново-Московский тракт 350 км + 109 м (справа)	1	Билборд	6,00	3,00	1	18,00	389554	1524725
1363	0307180	180	Ново-Московский тракт 351 км + 270 м (справа)	1	Билборд	6,00	3,00	1	18,00	389532	1525887
1364	0307182	180	Ново-Московский тракт 350 км + 705 м (справа)	1	Билборд	6,00	3,00	1	18,00	389528	1525326

1365	0307184	180	Ново-Московский тракт 350 км + 540 м (справа)	1	Билборд	6,00	3,00	1	18,00	389532	1525160
1366	0307425	181	Объездная дорога (122 м от Чусовского тракта в сторону улица Светлореченская)	1	Билборд	6,00	3,00	2	36,00	389099	1527653
1367	0307444	181	Объездная дорога - Чусовской тракт	1	Билборд	6,00	3,00	2	36,00	389158	1527510
1368	0307445	181	Московский тракт 9 км, 42	1	Билборд	6,00	3,00	2	36,00	389247	1527369
1369	0313121	181	улица Металлургов, 87 (позиция № 5)	1	Флаговая конструкция	2,00	4,50	12	108,00	389217	1527652
1370	0313235	181	улица Металлургов, 87 (позиция №6)	1	Нестандартная	0,60	2,65	2	3,18	389520	1527721
1371	031565	181	Московский тр-т - Чусовской тр-т (остановка Лесхоз)	2	Конструкция на остановочном пункте	1,20	1,80	2	4,32	389191	1527542
1372	031566	181	Объездная дорога - Чусовской тр-т (остановка Лесхоз)	2	Конструкция на остановочном пункте	1,20	1,80	2	4,32	389107	1527592
1373	031567	181	Московский тр-т 9 км, 23а (остановка Лесхоз)	2	Конструкция на остановочном пункте	1,20	1,80	2	4,32	389085	1527381
1374	0307424	182	Объездная дорога (226 м от Чусовского тракта в сторону улица Светлореченская)	1	Билборд	6,00	3,00	2	36,00	389028	1527756
1375	0307443	182	Объездная дорога (70 м до Чусовского тракта)	1	Билборд	6,00	3,00	2	36,00	388966	1527835
1376	030907	182	улица Металлургов, 87 (напротив, между Объездной дорогой и Московским трактом)	1	Суперсайт	15,00	5,00	2	150,00	389066	1527765
1377	0313125	182	улица Архангела Михаила, 27 (позиция № 1)	1	Флаговая конструкция	1,20	4,50	2	32,40	389003	1528000
1378	0313156	182	улица Архангела Михаила, 27 (позиция № 2)	1	Нестандартная	1,60	8,25	2	26,40	388990	1528023
1379	0306294	183	улица Репина, 103	1	Ситиборд	3,70	2,70	2	19,98	388989	1530073
1380	030678	183	улица Начдива Васильева/Репина, 93	1	Ситиборд	3,70	2,70	2	19,98	389366	1530392
1381	0307309	183	улица Викулова - переулок Старателей	1	Билборд	6,00	3,00	2	36,00	389533	1530191
1382	0307470	183	улица Викулова, 55 – Начдива Васильева	1	Билборд	6,00	3,00	3	54,00	389459	1530208
1383	0307540	183	улица Викулова – ул. Плотников	1	Билборд	6,00	3,00	2	36,00	389369	1530068
1384	0313423	183	улица Викулова - ул. Коперника	1	Нестандартная	12,20	3,05	1	37,21	389044	1529762

1385	0313463	183	улица Кизеловская, 26	1	Нестандартная	12,20	3,05	1	37,21	389316	1530011
1386	53	183	улица Репина, 88	1	Ситиборд	3,70	2,70	2	19,98	388937	1530029
1387	54	183	улица Репина, 99а	1	Ситиборд	3,70	2,70	2	19,98	389053	1530185
1388	030677	184	улица Заводская, 100	1	Ситиборд	3,70	2,70	2	19,98	389255	1530731
1389	0307640	184	улица Репина - ул. Начдива Васильева	1	Билборд	6,00	3,00	2	36,00	389433	1530484
1390	118	184	улица Серафимы Дерябиной, 17	1	Билборд	6,00	3,00	2	36,00	389085	1531222
1391	123	184	улица Серафимы Дерябиной, 21	1	Билборд	6,00	3,00	2	36,00	389005	1531164
1392	50	184	улица Репина, 46	1	Билборд	6,00	3,00	2	36,00	389422	1530515
1393	51	184	улица Репина, 60	1	Билборд	6,00	3,00	2	36,00	389241	1530417
1394	030104	185	улица Белореченская/Посадская (нечетная сторона)	1	Афишная конструкция	1,50	1,50	1	6,75	389349	1531824
1395	030105	185	улица Белореченская/Посадская (четная сторона позиция 1)	1	Афишная конструкция	1,50	1,50	1	6,75	389274	1531831
1396	030187	185	улица Белореченская/ул. Посадская (в разделительной полосе)	1	Афишная конструкция	1,50	1,50	1	11,25	389303	1531889
1397	0309108	185	улица Серафимы Дерябиной (напротив ул. Гурзуфская, 61)	1	Суперсайт	15,00	5,00	3	225,00	389544	1531295
1398	0313308	185	улица Ветеринарная, 9	1	Нестандартная	6,00	3,00	1	18,00	389350	1531435
1399	119	185	улица Серафимы Дерябиной - переулок Встречный	1	Билборд	6,00	3,00	2	36,00	389255	1531310
1400	136	185	улица Посадская, 18	1	Ситиборд	3,70	2,70	2	19,98	389446	1531672
1401	192	185	улица Белореченская, 11	1	Билборд	6,00	3,00	2	36,00	388976	1531679
1402	20	185	улица Белореченская, 10	1	Сити-формат	1,20	1,80	2	4,32	389182	1531770
1403	21	185	улица Белореченская, 22	1	Билборд	6,00	3,00	2	36,00	388934	1531603
1404	22	185	улица Белореченская, 6	1	Билборд	6,00	3,00	1	18,00	389351	1531881
1405	23	185	улица Белореченская, 8 (позиция № 1)	1	Сити-формат	1,20	1,80	2	4,32	389242	1531809
1406	238	185	Переулок Встречный/улица Серафимы Дерябиной (у дома № 11)	1	Суперсайт	15,00	5,00	2	150,00	389305	1531325
1407	040611	186	улица Московская (напротив дома №58)	1	Ситиборд	3,70	2,70	2	19,98	389424	1532851
1408	0406126	186	улица Московская, 125А	1	Ситиборд	3,70	2,70	2	19,98	389497	1532834
1409	160	186	улица Пальмиро Тольятти, 8	1	Билборд	6,00	3,00	2	36,00	389307	1532696
1410	206	186	улица Московская, 56	1	Сити-формат	1,20	1,80	2	4,32	389493	1532802
1411	232	186	улица Московская, 58 (позиция № 2)	1	Сити-формат	1,20	1,80	2	4,32	389420	1532818
1412	233	186	улица Московская, 58 (позиция № 4)	1	Сити-формат	1,20	1,80	2	4,32	389362	1532831

1413	263	186	улица Московская, 58 (позиция № 1)	1	Сити-формат	1,20	1,80	2	4,32	389450	1532811
1414	264	186	улица Московская, 58 (позиция № 3)	1	Сити-формат	1,20	1,80	2	4,32	389394	1532825
1415	040118	187	улица 8 Марта/ул. Декабристов	1	Афишная конструкция	1,50	1,50	1	6,75	389270	1533949
1416	040434	187	улица Народной воли, 20 (позиция № 2)	1	Сити-формат	1,20	1,80	2	4,32	389469	1533551
1417	040437	187	улица Народной Воли, 20 (позиция № 1)	1	Сити-формат	1,20	1,80	2	4,32	389462	1533521
1418	0407608	187	улица 8 Марта, 78а/1	1	Билборд	6,00	3,00	1	18,00	388931	1533544
1419	0413392	187	улица 8 Марта, 70б	1	Нестандартная	1,50	8,00	3	36,00	389288	1533944
1420	0604191	187	улица 8 Марта, 66	1	Сити-формат	1,20	1,80	2	4,32	389419	1533921
1421	929	187	улица 8 Марта, 66 (позиция № 1)	1	Сити-формат	1,20	1,80	2	4,32	389466	1533912
1422	040117	188	ул.Декабристов/ул. 8 Марта	1	Афишная конструкция	1,50	1,50	2	13,50	389336	1534030
1423	0515197	188	улица Белинского – улица Декабристов (остановка улица Декабристов)	2	Конструкция на остановочном пункте	1,20	1,80	2	4,32	389538	1534764
1424	060620	188	улица Белинского, 84 - ул. Декабристов	1	Ситиборд	3,70	2,70	1	9,99	389485	1534744
1425	1165	188	улица Белинского, 86 (позиция № 7)	1	Сити-формат	1,20	1,80	2	4,32	389423	1534762
1426	1166	188	улица Белинского, 86 (позиция № 6)	1	Сити-формат	1,20	1,80	2	4,32	389393	1534768
1427	1248	188	улица Белинского, 86 (позиция № 5)	1	Сити-формат	1,20	1,80	2	4,32	389338	1534780
1428	1249	188	улица Белинского, 86 (позиция № 4)	1	Сити-формат	1,20	1,80	2	4,32	389308	1534786
1429	1262	188	улица Белинского, 86 (позиция № 3)	1	Сити-формат	1,20	1,80	2	4,32	389278	1534792
1430	1263	188	улица Белинского, 86 (позиция № 2)	1	Сити-формат	1,20	1,80	2	4,32	389254	1534796
1431	1264	188	улица Белинского, 86 (позиция № 1)	1	Сити-формат	1,20	1,80	2	4,32	389216	1534804
1432	1276	188	улица Белинского, 85 (позиция № 1)	1	Сити-формат	1,20	1,80	2	4,32	389311	1534808
1433	1277	188	улица Белинского, 85 (позиция № 2)	1	Сити-формат	1,20	1,80	2	4,32	389283	1534813
1434	1278	188	улица Белинского, 83 (позиция № 1)	1	Сити-формат	1,20	1,80	2	4,32	389351	1534800
1435	1279	188	улица Белинского, 83 (позиция № 2)	1	Сити-формат	1,20	1,80	2	4,32	389399	1534790
1436	1280	188	улица Белинского (у дома № 83а)/улица Декабристов	1	Сити-формат	1,20	1,80	2	4,32	389427	1534784
1437	040167	189	улица Белинского - улица Большакова	1	Афишная конструкция	1,50	1,50	1	11,25	388946	1534882
1438	0604177	189	улица Луначарского, 221 (напротив, через дорогу)	1	Сити-формат	1,20	1,80	2	4,32	389245	1535326
1439	0604183	189	улица Луначарского, 220	1	Сити-формат	1,20	1,80	2	4,32	389442	1535263
1440	0604210	189	улица Декабристов (у дома № 45)	1	Сити-формат	1,20	1,80	2	4,32	389503	1535006

1441	0604389	189	улица Луначарского, 221	1	Сити-формат	1,20	1,80	2	4,32	389272	1535351
1442	0604411	189	улица Большакова, 22/3	1	Сити-формат	1,20	1,80	2	4,32	389166	1535360
1443	0615157	189	улица Луначарского, 217 (остановка Декабристов (ул. Луначарского)	2	Конструкция на остановочном пункте	1,20	1,80	2	4,32	389541	1535280
1444	1092	189	улица Декабристов (у дома № 45)/улица Мамина-Сибиряка	1	Ситиборд	3,70	2,70	2	19,98	389529	1535126
1445	1093	189	улица Декабристов (у дома № 45)/улица Красноармейская	1	Ситиборд	3,70	2,70	2	19,98	389497	1534965
1446	1110	189	улица Луначарского, 218	1	Сити-формат	1,20	1,80	2	4,32	389521	1535255
1447	1147	189	улица Тверитина, 36	1	Ситиборд	3,70	2,70	2	19,98	389276	1535186
1448	0601122	190	улица Тверитина - улица Восточная, 178	1	Афишная конструкция	1,50	1,50	6	13,50	389418	1535994
1449	0604184	190	улица Восточная, 182	1	Сити-формат	1,20	1,80	2	4,32	389226	1536052
1450	060726	190	улица Восточная (между зданиями 45 и 51)	1	Билборд	6,00	3,00	2	36,00	388932	1536144
1451	060727	190	улица Восточная, 35	1	Билборд	6,00	3,00	2	36,00	389223	1536080
1452	0615158	190	улица Мичурина, 210 (остановка Тверитина)	2	Конструкция на остановочном пункте	1,20	1,80	2	8,64	389345	1535864
1453	1152	190	улица Восточная, 31а	1	Билборд	6,00	3,00	2	36,00	389400	1536057
1454	1153	190	улица Восточная (напротив дома № 230)	1	Билборд	6,00	3,00	2	36,00	389116	1536107
1455	1245	190	улица Восточная/улица Инструментальщиков	1	Билборд	6,00	3,00	2	36,00	389019	1536127
1456	1258	190	улица Восточная, 176	1	Билборд	6,00	3,00	2	36,00	389486	1536016
1457	060681	191	Сибирский тр-т, 8н	1	Ситиборд	3,70	2,70	2	19,98	389484	1536726
1458	0607415	191	переулок Базовый, 8 (через дорогу)	1	Билборд	6,00	3,00	2	36,00	389053	1537001
1459	0607577	191	Сибирский тр-т, 24б (позиция № 1)	1	Билборд	6,00	3,00	2	36,00	389177	1537367
1460	0607607	191	Сибирский тракт (перед ж/д переездом по направлению к переулок Базовый)	1	Билборд	6,00	3,00	1	18,00	389404	1536915
1461	0613155	191	Сибирский тракт, 26 (позиция № 1)	1	Нестандартная	3,00	7,25	2	43,50	389070	1537513
1462	0613469	191	Сибирский тракт, 12/3 (позиция 1)	1	Нестандартная	67,27	6,00	1	403,62	389435	1536808
1463	0613470	191	Сибирский тракт, 12/3 (позиция 2)	1	Нестандартная	163,16	5,80	1	946,33	389374	1536957
1464	0613471	191	Сибирский тракт, 24 (позиция 1)	1	Нестандартная	5,00	1,80	1	9,00	389221	1537233

1465	0613472	191	Сибирский тракт, 24 (позиция 2)	1	Нестандартная	5,00	1,80	1	9,00	389218	1537239
1466	0613473	191	Сибирский тракт, 24 (позиция 3)	1	Нестандартная	5,00	1,80	1	9,00	389214	1537245
1467	0613474	191	Сибирский тракт, 24 (позиция 4)	1	Нестандартная	5,00	1,80	1	9,00	389210	1537253
1468	0613475	191	Сибирский тракт, 24 (позиция 5)	1	Нестандартная	1,80	5,00	1	9,00	389204	1537264
1469	0613476	191	Сибирский тракт, 24 (позиция 6)	1	Нестандартная	1,80	5,00	1	9,00	389202	1537268
1470	061397	191	Сибирский тракт, 24б	1	Нестандартная	2,15	6,85	2	29,46	389100	1537471
1471	1145	191	Сибирский тракт, 39	1	Билборд	6,00	3,00	2	36,00	389135	1537463
1472	0613100	192	Сибирский тракт, 30 (позиция № 2)	1	Флаговая конструкция	0,90	2,40	2	12,96	388946	1537685
1473	0613101	192	Сибирский тракт, 30 (позиция № 3)	1	Флаговая конструкция	1,50	3,60	2	32,40	388938	1537698
1474	0613102	192	Сибирский тракт, 30 (позиция №4)	1	Нестандартная	1,50	6,00	2	18,00	388927	1537722
1475	0613157	192	Сибирский тракт, 26 (позиция № 3)	1	Флаговая конструкция	1,40	3,50	2	29,40	389031	1537540
1476	0613477	192	Сибирский тракт, 30	1	Нестандартная	1,50	6,00	2	18,00	388966	1537666
1477	061399	192	Сибирский тракт, 30 (позиция №1)	1	Нестандартная	1,76	5,60	2	19,71	388960	1537673
1478	071582	192	улица Хрустальная, 51 (остановка Синие Камни)	2	Конструкция на остановочном пункте	1,20	1,80	2	4,32	389485	1538244
1479	0607546	193	дублер Сибирского тракта, 19/1 (через дорогу, позиция № 1)	1	Билборд	6,00	3,00	2	36,00	389332	1540191
1480	0607626	193	дублер Сибирского тракта, 6 км, 1	1	Билборд	6,00	3,00	2	36,00	389353	1540086
1481	0707120	193	улица 40-летия Комсомола, 38	1	Билборд	6,00	3,00	2	36,00	389472	1539748
1482	0707171	193	улица 40-летия Комсомола, 38л (позиция 1)	1	Билборд	6,00	3,00	2	36,00	389433	1539965
1483	0707172	193	улица 40-летия Комсомола, 38л (позиция 2)	1	Билборд	6,00	3,00	2	36,00	389451	1539848
1484	0715131	193	улица 40-летия Комсомола, 38н (остановка Гулливер)	2	Конструкция на остановочном пункте	1,20	1,80	2	4,32	389465	1540152
1485	0715132	193	улица 40-летия Комсомола (около здания 38е, остановка 40 лет ВЛКСМ (Сибирский тракт)	2	Конструкция на остановочном пункте	1,20	1,80	2	4,32	389544	1539742

1486	0715133	193	улица 40-летия Комсомола, 38/3 (остановка 40 лет ВЛКСМ (Сибирский тракт)	2	Конструкция на остановочном пункте	1,20	1,80	2	4,32	389535	1539672
1487	0607355	194	Сибирский тракт дублёр, 21 (позиция № 4)	1	Билборд	6,00	3,00	2	36,00	389316	1540419
1488	0607466	194	Сибирский тракт дублёр, 21 (позиция № 3)	1	Билборд	6,00	3,00	2	36,00	389262	1540571
1489	0607547	194	дублер Сибирского тракта, 19/1 (через дорогу, позиция № 2)	1	Билборд	6,00	3,00	2	36,00	389306	1540291
1490	060911	194	Сибирский тракт дублёр, 21 (позиция 1)	1	Нестандартная				270,00	389299	1540564
1491	060912	194	Сибирский тракт дублёр, 21 (позиция 2)	1	Суперсайт	15,00	5,00	2	150,00	389373	1540273
1492	0609140	194	Сибирский тракт дублёр, 21 (позиция № 2)	1	Суперсайт	15,00	5,00	2	150,00	389322	1540463
1493	060985	194	дублер Сибирского тракта, 21 (через дорогу)	1	Суперсайт	15,00	5,00	2	150,00	389255	1540443
1494	0713290	194	дублер Сибирского тракта, 19/1 (позиция № 1)	1	Нестандартная	1,36	5,50	2	14,96	389382	1540327
1495	0713291	194	дублер Сибирского тракта, 19/1 (позиция № 2)	1	Флаговая конструкция	1,45	4,15	2	60,17	389389	1540348
1496	0713292	194	дублер Сибирского тракта, 19/1 (позиция № 3)	1	Флаговая конструкция	1,45	4,15	2	60,17	389483	1540283
1497	0907101	195	Екатеринбургская кольцевая автомобильная дорога 11 км + 701 м (слева)	1	Билборд	6,00	3,00	2	36,00	389400	1545626
1498	0313396	196	2-й км Чусовского тракта - улица Хрустальногорская	1	Нестандартная	1,94	6,06	2	23,51	388462	1525133
1499	0307570	197	пос. Образцово, 2-й км. чусовского тракта (въезд в поселок)	1	Билборд	6,00	3,00	2	36,00	388785	1525981
1500	0307423	198	Объездная дорога (135 м от улица Светлореченская в сторону Чусовского тракта)	1	Билборд	6,00	3,00	2	36,00	388320	1528497
1501	0307693	198	Объездная дорога (255 м от улицы Светлореченская в сторону Чусовского тракта)	1	Билборд	6,00	3,00	2	36,00	388403	1528410
1502	0307694	198	Объездная дорога – улица Рубежная	1	Билборд	6,00	3,00	2	36,00	388516	1528301
1503	0307695	198	Объездная дорога – Московский тракт 8-й км, 2а/1	1	Билборд	6,00	3,00	2	36,00	388626	1528201
1504	0307696	198	Объездная дорога – Московский тракт 8-й км, 21	1	Билборд	6,00	3,00	2	36,00	388737	1528094
1505	0307697	198	Объездная дорога – Московский тракт 8-й км, 2	1	Билборд	6,00	3,00	2	36,00	388846	1527980
1506	0309151	198	Объездная дорога – Московский тракт 8-й км, 27	1	Суперсайт	15,00	5,00	2	150,00	388877	1528008
1507	184	198	Московский тракт, 8 км (напротив дома № 20, позиция № 1)	1	Билборд	6,00	3,00	2	36,00	388902	1528141

1508	185	198	Московский тракт, 8 км (напротив дома № 20, позиция № 2)	1	Билборд	6,00	3,00	2	36,00	388813	1528221
1509	48	199	улица Репина/переулок Катайский (у дома № 27)	1	Билборд	6,00	3,00	2	36,00	388615	1529307
1510	49	199	улица Репина/улица Отрадная (у дома № 1)	1	Билборд	6,00	3,00	2	36,00	388702	1529501
1511	0307541	200	улица Волгоградская (напротив дома № 220)	1	Билборд	6,00	3,00	2	36,00	388661	1530120
1512	0307542	200	улица Волгоградская (напротив дома ул. Чердынская, 55)	1	Билборд	6,00	3,00	2	36,00	388599	1530198
1513	0307543	200	улица Волгоградская (у дома ул. Чердынская, 58)	1	Билборд	6,00	3,00	2	36,00	388610	1530258
1514	0307544	200	улица Волгоградская, (у дома ул. Чердынская, 48)	1	Билборд	6,00	3,00	2	36,00	388549	1530331
1515	0307545	200	улица Волгоградская, 201	1	Билборд	6,00	3,00	2	36,00	388535	1530278
1516	0307676	200	улица Волгоградская, 222	1	Билборд	6,00	3,00	2	36,00	388743	1530098
1517	0313106	200	улица Репина, 94 (позиция №1)	1	Флаговая конструкция	1,30	4,50	2	117,00	388835	1529883
1518	0313107	200	улица Репина, 94 (позиция №2)	1	Флаговая конструкция	1,30	4,50	2	117,00	388817	1529884
1519	0313108	200	улица Репина, 94 (позиция №3)	1	Флаговая конструкция	1,30	4,50	2	46,80	388799	1529885
1520	031330	200	улица Репина, 94	1	Нестандартная	11,02	27,00	2	595,08	388817	1529865
1521	0315201	200	улица Репина, 88 (остановка Новомосковская)	2	Конструкция на остановочном пункте	1,20	1,80	2	4,32	388907	1529973
1522	258	200	улица Зоологическая, 9	1	Билборд	6,00	3,00	2	36,00	388370	1529671
1523	259	200	улица Зоологическая/улица Репина (у дома № 94)	1	Билборд	6,00	3,00	2	36,00	388367	1529699
1524	69	200	Переулок Тульский/улица Репина (у дома № 88, позиция № 1)	1	Билборд	6,00	3,00	2	36,00	388835	1529982
1525	030103	201	улица Серафимы Дерябиной/Шаумяна	1	Афишная конструкция	1,50	1,50	1	6,75	388885	1531037
1526	030704	201	улица Серафимы Дерябиной, 35	1	Билборд	6,00	3,00	2	36,00	388466	1530818
1527	122	201	улица Серафимы Дерябиной, 25	1	Билборд	6,00	3,00	2	36,00	388818	1531044
1528	194	201	улица Серафимы Дерябиной, 29	1	Билборд	6,00	3,00	2	36,00	388665	1530960
1529	030107	202	улица Белореченская/Шаумяна (вдоль сквера)	1	Афишная конструкция	1,50	1,50	2	13,50	388713	1531463

1530	0301116	202	улица Ясная – ул. Шаумяна	1	Афишная конструкция	1,50	1,50	2	13,50	388379	1531849
1531	030191	202	улица Шаумяна/ул. Белореченская (напротив дома № 28)	1	Афишная конструкция	1,50	1,50	1	6,75	388696	1531428
1532	0306104	202	улица Шаумяна, 84	1	Ситиборд	3,70	2,70	2	19,98	388413	1531864
1533	030633	202	улица Белореченская, 30	1	Ситиборд	3,70	2,70	2	19,98	388526	1531347
1534	031506	202	улица Белореченская (ТЦ Буревестник, позиция № 1)	2	Конструкция на остановочном пункте	1,20	1,80	2	25,92	388626	1531429
1535	031507	202	улица Белореченская (ТЦ Буревестник, позиция № 2)	2	Конструкция на остановочном пункте	1,20	1,80	2	8,64	388622	1531416
1536	040613	202	улица Шаумяна, 89 - ул. Ясная	1	Ситиборд	3,70	2,70	2	19,98	388349	1531900
1537	0415177	202	улица Шаумяна (остановка ТЦ Буревестник)	2	Конструкция на остановочном пункте	1,20	1,80	2	4,32	388711	1531403
1538	141	202	улица Белореченская, 13/1	1	Билборд	6,00	3,00	2	36,00	388883	1531618
1539	0304353	203	улица Посадская - ул. Ясная	1	Сити-формат	1,20	1,80	2	4,32	388560	1532934
1540	030631	203	улица Посадская, 79 - ул. Московская	1	Ситиборд	3,70	2,70	2	19,98	388681	1532859
1541	030667	203	улица Ясная, 4	1	Ситиборд	3,70	2,70	2	19,98	388524	1532739
1542	0313212	203	улица Ясная, 2 (позиция № 1)	1	Нестандартная	1,82	2,57	2	9,35	388549	1532807
1543	0313213	203	улица Ясная, 2 (позиция № 2)	1	Нестандартная	1,82	2,57	2	9,35	388551	1532814
1544	0313214	203	улица Ясная, 2 (позиция № 3)	1	Нестандартная	2,14	3,69	2	15,79	388545	1532802
1545	0313215	203	улица Ясная, 2 (позиция № 4)	1	Нестандартная	0,66	1,48	2	1,95	388547	1532805
1546	0313216	203	улица Ясная, 2 (позиция № 5)	1	Нестандартная	0,66	1,48	2	1,95	388549	1532811
1547	0406109	203	улица Фурманова, 126	1	Ситиборд	3,70	2,70	2	19,98	388306	1532843
1548	0406110	203	улица Фурманова, 124	1	Ситиборд	3,70	2,70	2	19,98	388335	1532946
1549	040702	203	Улица Большакова (напротив дома №157) - улица Московская	1	Билборд	6,00	3,00	2	36,00	388575	1533018
1550	040925	203	Улица Московская (у дома №193б) - улица Фурманова	1	Суперсайт	15,00	5,00	2	150,00	388411	1533058

1551	0415162	203	улица Фурманова, 124 (остановка Московская (ул. Фурманова)	2	Конструкция на остановочном пункте	1,20	1,80	2	4,32	388342	1532978
1552	197	203	улица Посадская/улица Московская	1	Ситиборд	3,70	2,70	2	19,98	388605	1532925
1553	209	203	улица Посадская, 56/1	1	Ситиборд	3,70	2,70	2	19,98	388716	1532721
1554	283	203	улица Посадская/улица Ясная (напротив дома № 2)	1	Ситиборд	3,70	2,70	2	19,98	388655	1532852
1555	77	203	улица Ясная, 2	1	Сити-формат	1,00	2,30	2	4,60	388592	1532851
1556	040112	204	улица Фурманова/Московская	1	Афишная конструкция	1,50	1,50	1	6,75	388369	1533080
1557	040113	204	улица Московская/Фурманова	1	Афишная конструкция	1,50	1,50	1	4,50	388305	1533078
1558	0404382	204	улица Сурикова/ул. Большакова, 109	1	Сити-формат	1,20	1,80	2	4,32	388616	1533580
1559	040606	204	улица Большакова, 90 (позиция №1)	1	Ситиборд	3,70	2,70	2	19,98	388629	1533394
1560	040607	204	улица Большакова, 90 (позиция №2)	1	Ситиборд	3,70	2,70	2	19,98	388614	1533295
1561	040608	204	улица Большакова, 92/2	1	Ситиборд	3,70	2,70	2	19,98	388584	1533112
1562	0406144	204	улица Большакова, 86 - ул. Уктусская	1	Ситиборд	3,70	2,70	2	19,98	388679	1533710
1563	040641	204	улица Большакова, 105 (позиция № 1)	1	Ситиборд	3,70	2,70	2	19,98	388646	1533649
1564	040642	204	улица Большакова, 105 (позиция № 2)	1	Ситиборд	3,70	2,70	2	19,98	388662	1533748
1565	0413222	204	улица Шейнкмана, 121а	1	Флаговая конструкция	1,20	3,00	2	21,60	388859	1533170
1566	0413310	204	улица Фурманова, 105а (позиция № 1)	1	Нестандартная	2,07	2,60	2	10,76	388352	1533333
1567	0413311	204	улица Фурманова, 105а (позиция № 2)	1	Нестандартная	2,07	2,60	2	10,76	388352	1533337
1568	0413312	204	улица Фурманова, 105а (позиция № 3)	1	Нестандартная	3,50	3,30	2	23,10	388350	1533338
1569	0413313	204	улица Фурманова, 105а (позиция № 4)	1	Нестандартная	3,50	3,30	2	23,10	388349	1533333
1570	0413314	204	улица Фурманова, 105а (позиция № 5)	1	Нестандартная	1,13	1,60	2	3,62	388348	1533338
1571	0413315	204	улица Фурманова, 105а (позиция № 6)	1	Нестандартная	2,90	22,00	2	127,60	388360	1533338
1572	0413316	204	улица Фурманова, 105а (позиция № 7)	1	Нестандартная	0,50	1,75	2	1,75	388359	1533298
1573	0413317	204	улица Фурманова, 105а (позиция № 8)	1	Нестандартная	0,50	1,75	2	1,75	388360	1533304
1574	0415160	204	улица Фурманова, 110 (остановка Серова (ул. Фурманова)	2	Конструкция на остановочном пункте	1,20	1,80	2	4,32	388423	1533411

1575	0415161	204	улица Фурманова, 107а (остановка Московская (ул. Фурманова)	2	Конструкция на остановочном пункте	1,20	1,80	2	4,32	388360	1533233
1576	041548	204	улица Большакова, 145 (остановка Дворец Спорта)	2	Конструкция на остановочном пункте	1,20	1,80	2	4,32	388588	1533303
1577	0601113	204	улица Сурикова, 31/ ул. Фурманова	1	Афишная конструкция	1,50	1,50	2	22,50	388412	1533642
1578	1046	204	улица Фурманова, 105а	1	Ситиборд	3,70	2,70	2	19,98	388380	1533332
1579	861	204	улица Серова/улица Фурманова (у дома № 106)	1	Ситиборд	3,70	2,70	2	19,98	388475	1533453
1580	864	204	улица Сурикова/улица Фурманова (у дома № 67, позиция № 1)	1	Сити-формат	1,20	1,80	2	4,32	388389	1533613
1581	865	204	улица Сурикова/улица Фурманова (у дома № 67, позиция № 2)	1	Сити-формат	1,20	1,80	2	4,32	388358	1533619
1582	866	204	улица Сурикова (у дома № 7)/улица Фурманова	1	Сити-формат	1,20	1,80	2	4,32	388479	1533626
1583	870	204	улица Фурманова, 122	1	Ситиборд	3,70	2,70	2	19,98	388376	1533109
1584	904	204	улица Фурманова, 103	1	Ситиборд	3,70	2,70	2	19,98	388393	1533409
1585	910	204	улица Фурманова, 59	1	Ситиборд	3,70	2,70	2	19,98	388482	1533893
1586	956	204	улица Фурманова, 110	1	Ситиборд	3,70	2,70	2	19,98	388421	1533392
1587	040120	205	улица 8 Марта, 84 (угол ул. 8 Марта/ул. Большакова)	1	Афишная конструкция	1,50	1,50	1	6,75	388800	1534036
1588	040413	205	улица 8 Марта (у дома № 84)/улица Большакова	1	Сити-формат	1,20	1,80	2	4,32	388810	1534042
1589	0404385	205	улица Фурманова, 52	1	Сити-формат	1,20	1,80	2	4,32	388574	1534269
1590	0404388	205	улица Чапаева/Фурманова, 34	1	Сити-формат	1,20	1,80	2	4,32	388614	1534524
1591	040627	205	улица Фурманова, 52	1	Ситиборд	3,70	2,70	2	19,98	388561	1534167
1592	0413182	205	улица Степана Разина, 58	1	Нестандартная	1,80	3,30	2	11,88	388343	1534345
1593	041358	205	улица Большакова, 70	1	Нестандартная	0,77	3,38	2	5,21	388890	1534475
1594	1013	205	улица 8 Марта (у дома № 71)/улица Большакова	2	Билборд	1,80	1,20	4	8,64	388821	1534071
1595	1017	205	улица 8 Марта (у дома № 84)/улица Большакова	2	Билборд	1,80	1,20	4	8,64	388812	1534061
1596	1020	205	улица Большакова (напротив дома № 85)	1	Ситиборд	3,70	2,70	2	19,98	388801	1534143
1597	1049	205	улица Большакова, 70	1	Ситиборд	3,70	2,70	2	19,98	388875	1534508
1598	869	205	улица Фрунзе/улица Степана Разина (у дома № 58)	1	Сити-формат	1,20	1,80	2	4,32	388308	1534344

1599	872	205	улица Чапаева/улица Большакова (у дома № 70)	1	Сити-формат	1,20	1,80	2	4,32	388923	1534460
1600	873	205	улица Чапаева, 14/1	1	Сити-формат	1,20	1,80	2	4,32	388912	1534446
1601	906	205	улица Фурманова, 33	1	Ситиборд	3,70	2,70	2	19,98	388569	1534455
1602	947	205	улица Большакова, 85	1	Ситиборд	3,70	2,70	2	19,98	388768	1534137
1603	948	205	улица 8 Марта/улица Большакова (по четной стороне)	1	Ситиборд	3,70	2,70	2	19,98	388753	1534031
1604	949	205	улица Большакова (у дома № 95)/ улица 8 Марта	1	Ситиборд	3,70	2,70	2	19,98	388716	1534026
1605	965	205	улица Фурманова, 30	1	Ситиборд	3,70	2,70	2	19,98	388632	1534648
1606	981	205	улица Фурманова, 48 (позиция № 2)	1	Ситиборд	3,70	2,70	2	19,98	388597	1534455
1607	040651	206	улица Белинского (напротив дома 112)	1	Ситиборд	3,70	2,70	2	19,98	388756	1534924
1608	040652	206	улица Фурманова (напротив дома 3)	1	Ситиборд	3,70	2,70	2	19,98	388700	1535040
1609	040653	206	улица Фурманова (напротив стр. 1)	1	Ситиборд	3,70	2,70	2	19,98	388727	1535187
1610	060654	206	улица Ткачей, 20	1	Ситиборд	2,70	3,70	2	19,98	388765	1535495
1611	060661	206	улица Ткачей (напротив дома 20)	1	Ситиборд	2,70	3,70	2	19,98	388733	1535479
1612	1005	206	улица Белинского (напротив дома № 112а)	1	Ситиборд	3,70	2,70	2	19,98	388838	1534907
1613	1047	206	улица Белинского, 112а	1	Ситиборд	3,70	2,70	1	9,99	388754	1534894
1614	855	206	улица Машинная (нечетная сторона)/225 м от улицы Ткачей	1	Билборд	6,00	3,00	2	36,00	388540	1535418
1615	856	206	улица Машинная (по нечетной стороне)/улица Ткачей	1	Билборд	6,00	3,00	2	36,00	388633	1535390
1616	060701	207	улица Ткачей/Мичурина, 239	1	Билборд	6,00	3,00	2	36,00	388838	1536052
1617	0615159	207	улица Восточная, 51 (остановка Ткачей (ул. Восточная)	2	Конструкция на остановочном пункте	1,20	1,80	2	4,32	388790	1536197
1618	1149	207	улица Ткачей, 11	1	Билборд	6,00	3,00	2	36,00	388792	1535909
1619	1162	207	улица Восточная/улица Мичурина (у дома № 239)	1	Билборд	6,00	3,00	2	36,00	388921	1536110
1620	0613217	208	переулок Базовый, 10 (позиция № 2)	1	Нестандартная	1,37	6,00	2	16,44	388911	1536988
1621	0613218	208	переулок Базовый, 10 (позиция №3)	1	Флаговая конструкция	1,10	4,00	2	26,40	388911	1536985
1622	0613220	208	переулок Базовый, 10 (позиция №5)	1	Флаговая конструкция	1,47	4,20	2	37,04	388854	1536995
1623	1088	208	переулок Базовый, 17	1	Билборд	6,00	3,00	2	36,00	388645	1537065
1624	1150	208	Переулок Базовый (напротив дома № 10)	1	Билборд	6,00	3,00	2	36,00	388818	1537040
1625	1235	208	переулок Базовый, 22	1	Билборд	6,00	3,00	2	36,00	388304	1537064

1626	1236	208	Переулок Базовый (25 м от дома № 21 в сторону улицы Луганской)	1	Билборд	6,00	3,00	2	36,00	388306	1537103
1627	1237	208	переулок Базовый, 21	1	Билборд	6,00	3,00	2	36,00	388425	1537100
1628	1239	208	переулок Базовый, 10	1	Билборд	6,00	3,00	2	36,00	388887	1537002
1629	0607482	209	Сибирский тракт, 36	1	Билборд	6,00	3,00	2	36,00	388763	1537994
1630	0607483	209	Сибирский тракт (напротив дома по улица Карьерная 6)	1	Билборд	6,00	3,00	2	36,00	388772	1538129
1631	0607141	210	улица Дублер Сибирского тракта, 12км + 060м (справа)	1	Билборд	6,00	3,00	2	36,00	388311	1542738
1632	0907100	211	Екатеринбургская кольцевая автомобильная дорога 10 км + 936 м (слева)	1	Билборд	6,00	3,00	2	36,00	388645	1545468
1633	090727	211	Екатеринбургская кольцевая автомобильная дорога 10 км + 767 м (справа)	1	Билборд	6,00	3,00	2	36,00	388474	1545475
1634	090799	211	Екатеринбургская кольцевая автомобильная дорога 10 км + 739 м (слева)	1	Билборд	6,00	3,00	2	36,00	388451	1545426
1635	030740	212	улица Соболева, 10/2	1	Билборд	6,00	3,00	2	36,00	387859	1528005
1636	0307422	212	улица Светлореченская (через дорогу от ул. Соболева, 3)	1	Билборд	6,00	3,00	2	36,00	388183	1528572
1637	0307561	212	улица Светлореченская - ул. Анатолия Муранова	1	Билборд	6,00	3,00	2	36,00	388076	1528335
1638	0307704	212	улица Светлореченская (напротив, через дорогу от ул. Соболева, 5)	1	Билборд	6,00	3,00	2	36,00	388119	1528430
1639	186	212	Московский тракт/улица Светлореченская (в 60 м по четной стороне)	1	Билборд	6,00	3,00	2	36,00	388281	1528566
1640	0307457	213	Объездная дорога (55 м до улица Светлореченской)	1	Билборд	6,00	3,00	2	36,00	388155	1528680
1641	0307699	213	Объездная дорога (405 м от улица Светлореченской в сторону ул. Вильгельма де Геннина)	1	Билборд	6,00	3,00	2	36,00	387940	1528954
1642	0307700	213	Объездная дорога (266 м от улица Светлореченской в сторону ул. Вильгельма де Геннина)	1	Билборд	6,00	3,00	2	36,00	388023	1528843
1643	0407456	213	Объездная дорога (157 м до улица Светлореченской)	1	Билборд	6,00	3,00	2	36,00	388090	1528756
1644	0307446	214	улица Зоологическая, 7б (через дорогу)	1	Билборд	6,00	3,00	2	36,00	388204	1529942
1645	0307447	214	улица Зоологическая, 5б (через дорогу)	1	Билборд	6,00	3,00	2	36,00	388138	1530049
1646	109	214	улица Зоологическая (напротив дома № 9, позиция № 2)	1	Билборд	6,00	3,00	2	36,00	388294	1529810
1647	112	214	Проезд от улицы Зоологической к улице Ухтомской/улица Волгоградская (у дома № 195)	1	Билборд	6,00	3,00	2	36,00	388282	1530185
1648	113	214	Проезд от улицы Зоологической к улице Ухтомской/улица Зоологическая (у дома № 6)	1	Билборд	6,00	3,00	2	36,00	388165	1530106

1649	176	214	улица Зоологическая, 9 (напротив дома № 9, позиция № 1)	1	Билборд	6,00	3,00	2	36,00	388258	1529863
1650	957	214	улица Серафимы Дерябиной, 43	1	Билборд	6,00	3,00	2	36,00	387799	1530389
1651	030760	215	улица Волгоградская, 202	1	Билборд	6,00	3,00	2	36,00	388274	1530920
1652	031505	215	улица Белореченская (остановка Волгоградская)	2	Конструкция на остановочном пункте	1,20	1,80	2	17,28	388189	1531144
1653	172	215	улица Волгоградская, 185	1	Билборд	6,00	3,00	2	36,00	388031	1531237
1654	173	215	улица Волгоградская, 189/3 (напротив здания Городской клинической больницы № 40)	1	Билборд	6,00	3,00	2	36,00	388216	1531004
1655	175	215	улица Академика Бардина, 4а	1	Билборд	6,00	3,00	2	36,00	387709	1530684
1656	984	215	улица Академика Бардина, 5/1	1	Билборд	6,00	3,00	2	36,00	387715	1530636
1657	030109	216	улица Волгоградская/ул. Ясная (позиция № 1)	1	Афишная конструкция	1,50	1,50	1	6,75	387851	1531470
1658	040110	216	улица Волгоградская/ул. Ясная (позиция № 2)	1	Афишная конструкция	1,50	1,50	2	13,50	387835	1531491
1659	0413462	216	улица Ясная (через дорогу от дома № 34) (позиция № 1)	1	Флаговая конструкция	4,06	1,70	2	41,41	388141	1531719
1660	0413463	216	улица Ясная (через дорогу от дома № 34) (позиция № 2)	1	Нестандартная	2,55	3,30	1	8,42	388159	1531726
1661	0413464	216	улица Ясная (со стороны дома № 87/2 по ул. Шаумяна)	1	Нестандартная	118,44	2,50	1	296,10	388217	1531775
1662	846	216	улица Волгоградская, 178	1	Билборд	6,00	3,00	2	36,00	387810	1531616
1663	847	216	улица Волгоградская, 183	1	Ситиборд	3,70	2,70	2	19,98	387834	1531533
1664	876	216	улица Шаумяна, 80	1	Билборд	6,00	3,00	2	36,00	388203	1532163
1665	955	216	улица Ясная, 31	1	Билборд	6,00	3,00	2	36,00	388040	1531629
1666	0406105	217	улица Фурманова/Шаумяна, 80	1	Ситиборд	3,70	2,70	2	19,98	388095	1532423
1667	0406108	217	улица Фурманова, 123	1	Ситиборд	3,70	2,70	2	19,98	388250	1532762
1668	0406125	217	улица Фурманова/ ул. Чкалова (у дома № 21)	1	Ситиборд	3,70	2,70	2	19,98	388141	1532495
1669	0415163	217	улица Шаумяна, 65 (остановка Чкалова (ул. Шаумяна)	2	Конструкция на остановочном пункте	1,20	1,80	2	4,32	387998	1532433

1670	0415164	217	улица Шаумяна, 44 (остановка Хасановская)	2	Конструкция на остановочном пункте	1,20	1,80	2	4,32	387818	1532730
1671	0415165	217	улица Шаумяна, 35 (остановка Хасановская)	2	Конструкция на остановочном пункте	1,20	1,80	2	4,32	387776	1532763
1672	0404101	218	улица Московская, 225/1 (позиция № 2)	1	Сити-формат	1,20	1,80	2	4,32	387690	1533199
1673	040471	218	улица Московская, 225б	1	Сити-формат	1,20	1,80	2	4,32	387765	1533183
1674	0601114	218	улица Серова - ул. Фрунзе, 75	1	Афишная конструкция	1,50	1,50	2	22,50	388132	1533493
1675	863	218	улица Серова/улица Щорса (у дома № 128)	1	Сити-формат	1,20	1,80	2	4,32	387688	1533569
1676	867	218	улица Сурикова (у дома № 50, позиция № 1)	1	Сити-формат	1,20	1,80	2	4,32	387740	1533737
1677	868	218	улица Сурикова, 51	1	Сити-формат	1,20	1,80	2	4,32	387683	1533769
1678	899	218	улица Московская, 195	1	Ситиборд	3,70	2,70	2	19,98	388281	1533083
1679	900	218	улица Московская/переулок Васенко	1	Ситиборд	3,70	2,70	2	19,98	388178	1533105
1680	050124	219	улица 8 Марта/ул. Щорса	1	Афишная конструкция	1,50	1,50	2	13,50	387794	1534270
1681	0504457	219	улица 8 Марта, 158	1	Сити-формат	1,20	1,80	2	4,32	387692	1534270
1682	0504458	219	улица Щорса (напротив ул. 8 Марта, 150)	1	Сити-формат	1,20	1,80	2	4,32	387715	1534225
1683	0507677	219	улица Степана Разина – ул. Щорса	1	Билборд	6,00	3,00	2	36,00	387748	1534465
1684	051211	219	улица 8 Марта, 145 (позиция № 2)	1	Видеоэкран	3,00	3,00	1	9,00	387728	1534323
1685	051212	219	улица 8 Марта, 145 (позиция № 3)	1	Видеоэкран	3,00	3,00	1	9,00	387732	1534338
1686	0513332	219	улица Степана Разина, 83а	1	Нестандартная	6,00	6,00	3	108,00	387750	1534523
1687	0513414	219	улица 8 Марта, 145 (позиция № 1)	1	Брандмауэр	8,00	4,80	1	38,40	387673	1534345
1688	0515189	219	улица 8 Марта, 127 (остановка Автовокзал)	2	Конструкция на остановочном пункте	1,20	1,80	2	4,32	387854	1534281
1689	051544	219	8 Марта, 158 (остановка Автовокзал)	2	Конструкция на остановочном пункте	1,20	1,80	2	4,32	387701	1534282

1690	893	219	улица Щорса (у дома № 86)/улица 8 Марта	1	Сити-формат	1,20	1,80	2	4,32	387769	1534329
1691	040115	220	улица Белинского/ул. Щорса	1	Афишная конструкция	1,50	1,50	2	13,50	387931	1535059
1692	0413238	220	улица Машинная, 10	1	Нестандартная	1,70	4,30	2	14,62	388180	1535438
1693	0413239	220	улица Машинная, 14 (позиция № 1)	1	Флаговая конструкция	1,50	3,60	2	32,40	388143	1535446
1694	0413240	220	улица Машинная, 14 (позиция № 2)	1	Нестандартная	1,79	5,00	2	17,90	388112	1535450
1695	060685	220	улица Машинная, 29а	1	Ситиборд	3,70	2,70	2	19,98	387699	1535573
1696	1265	220	улица Белинского, 143	1	Ситиборд	3,70	2,70	2	19,98	387843	1535117
1697	1292	220	улица Белинского/ улица Щорса	2	Конструкция на остановочном пункте	1,20	1,80	2	4,32	387822	1535087
1698	1539	220	улица Щорса/улица Чайковского (у дома № 75)	1	Сити-формат	1,20	1,80	2	4,32	387858	1534926
1699	854	220	улица Машинная/ улица Цвиллинга (у дома № 7э)	1	Билборд	6,00	3,00	2	36,00	388284	1535420
1700	918	220	улица Белинского (у дома № 156)/улица Щорса	1	Ситиборд	3,70	2,70	2	19,98	387962	1535052
1701	959	220	улица Белинского (у дома № 132)/улица Фрунзе	1	Ситиборд	3,70	2,70	2	19,98	388292	1534989
1702	0507490	221	Базовый переулок (через дорогу от здания № 30)	1	Билборд	6,00	3,00	2	36,00	387717	1536969
1703	1086	221	Переулок Базовый (в 165 м от дома № 22)	1	Билборд	6,00	3,00	2	36,00	388175	1537043
1704	1089	221	Переулок Базовый (у дома № 30, позиция № 1)	1	Билборд	6,00	3,00	2	36,00	387681	1536912
1705	1090	221	Переулок Базовый (у дома № 30, позиция № 2)	1	Билборд	6,00	3,00	2	36,00	387825	1536949
1706	1216	221	Переулок Базовый (в 125 м от дома № 21 в сторону улицы Луганской)	1	Билборд	6,00	3,00	2	36,00	388174	1537082
1707	1232	221	Переулок Базовый (415 м от дома № 21 в сторону улицы Луганской)	1	Билборд	6,00	3,00	2	36,00	387984	1537034
1708	1233	221	переулок Базовый, 570 метров от дома 20	1	Билборд	6,00	3,00	2	36,00	387907	1536972
1709	1234	221	Переулок Базовый (230 м от дома № 21 в сторону улицы Луганской)	1	Билборд	6,00	3,00	2	36,00	388098	1537067
1710	0607484	222	Сибирский тракт со стороны улица Станция Путевка 83	1	Билборд	6,00	3,00	2	36,00	388272	1539602
1711	0607485	222	Сибирский тракт со стороны улица Станция Путевка 72	1	Билборд	6,00	3,00	2	36,00	388272	1539517
1712	0607486	222	Сибирский тракт со стороны улица Станция Путевка, 60	1	Билборд	6,00	3,00	2	36,00	388272	1539447
1713	0613421	222	Сибирский тракт - улица Климовская	1	Нестандартная	1,95	4,00	2	15,60	388164	1539973
1714	0607487	223	Сибирский тракт (через дорогу от дома № 5 по улица Артема)	1	Билборд	6,00	3,00	2	36,00	387893	1540799

1715	0607501	223	Сибирский тракт, 85 (позиция № 2)	1	Билборд	6,00	3,00	2	36,00	388019	1540446
1716	0607142	224	улица Дублер Сибирского тракта, 12км + 300м (справа)	1	Билборд	6,00	3,00	2	36,00	388221	1542959
1717	0607143	224	улица Дублер Сибирского тракта, 12км + 400м (справа)	1	Билборд	6,00	3,00	2	36,00	388182	1543051
1718	0607144	224	улица Дублер Сибирского тракта, 13км + 030м (справа)	1	Билборд	6,00	3,00	2	36,00	387938	1543637
1719	090726	225	Екатеринбургская кольцевая автомобильная дорога 10 км + 560 м (справа)	1	Билборд	6,00	3,00	2	36,00	388274	1545432
1720	0307614	226	улица Суходольская, 54	1	Билборд	6,00	3,00	2	36,00	387147	1527224
1721	0307616	226	улица Суходольская, 54 (через дорогу)	1	Билборд	6,00	3,00	2	36,00	387146	1527253
1722	0307617	226	улица Суходольская, 46 (через дорогу)	1	Билборд	6,00	3,00	2	36,00	387251	1527262
1723	0307618	226	улица Суходольская, 35	1	Билборд	6,00	3,00	2	36,00	387351	1527279
1724	0307619	226	улица Суходольская - ул. Брусничная, 11 (через дорогу)	1	Билборд	6,00	3,00	2	36,00	387465	1527331
1725	040708	227	улица Вильгельма де Геннина/Круговое движение (справа)	1	Билборд	6,00	3,00	2	36,00	387092	1529933
1726	0407100	227	кольцо объездной дороги между улица В. де Геннина и улица С. Дерябиной	1	Билборд	6,00	3,00	2	36,00	387145	1529926
1727	32	227	улица Вильгельма де Геннина (60 м от улицы Серафимы Дерябиной)	1	Билборд	6,00	3,00	2	36,00	387073	1529832
1728	836	227	улица Вильгельма де Геннина (60 м от улицы Серафимы Дерябиной позиция 2)	1	Билборд	6,00	3,00	2	36,00	387043	1529871
1729	040658	228	улица Ясная, 37	1	Ситиборд	3,70	2,70	2	19,98	387446	1531232
1730	0407371	228	улица Академика Бардина 27 (напротив через дорогу)	1	Билборд	6,00	3,00	2	36,00	387340	1531242
1731	0407448	228	улица Бардина, 19 (через дорогу, в центре перекрестка ул. Бардина/ул. Ясная)	1	Билборд	6,00	3,00	3	54,00	387382	1531173
1732	1027	228	улица Академика Бардина, 9	1	Сити-формат	1,20	1,80	2	4,32	387601	1530801
1733	138	228	улица Академика Бардина, 6	1	Билборд	6,00	3,00	2	36,00	387633	1530797
1734	963	228	улица Академика Бардина, 13/1	1	Билборд	6,00	3,00	2	36,00	387501	1530956
1735	985	228	улица Академика Бардина, 11/1 (позиция № 2)	1	Сити-формат	1,20	1,80	2	4,32	387579	1530835
1736	986	228	улица Академика Бардина, 7/1	1	Сити-формат	1,20	1,80	2	4,32	387650	1530726
1737	1037	229	улица Академика Бардина, 28	1	Билборд	6,00	3,00	2	36,00	387094	1531604
1738	874	229	улица Чкалова/Академика Бардина (у дома № 30)	1	Билборд	6,00	3,00	2	36,00	387066	1531749
1739	875	229	улица Чкалова, 121	1	Билборд	6,00	3,00	2	36,00	387161	1531798
1740	921	229	улица Академика Бардина, 24 (позиция № 1)	1	Билборд	6,00	3,00	1	18,00	387265	1531351
1741	922	229	улица Академика Бардина, 26	1	Билборд	6,00	3,00	2	36,00	387211	1531421

1742	0413478	230	улица Волгоградская, 86	1	Нестандартная	2,00	5,80	2	23,20	387342	1532301
1743	040148	231	улица Щорса/ул. Сурикова, 50	1	Афишная конструкция	1,50	1,50	2	13,50	387635	1533644
1744	0404100	231	улица Московская, 225/1 (позиция № 1)	1	Сити-формат	1,20	1,80	2	4,32	387655	1533209
1745	0415166	231	улица Шаумяна, 8 (остановка Шаумяна)	2	Конструкция на остановочном пункте	1,20	1,80	2	4,32	387559	1533128
1746	0415167	231	улица Московская, 178а (остановка Шаумяна)	2	Конструкция на остановочном пункте	1,20	1,80	2	4,32	387478	1533217
1747	0415168	231	улица Московская, 229 (остановка Шаумяна)	2	Конструкция на остановочном пункте	1,20	1,80	2	4,32	387616	1533219
1748	0415169	231	переулок Снайперов, 24 (остановка Шаумяна)	2	Конструкция на остановочном пункте	1,20	1,80	2	4,32	387529	1533285
1749	0415209	231	улица Московская, 249/2 (остановка улица Циолковского)	2	Конструкция на остановочном пункте	1,20	1,80	2	4,32	387252	1533276
1750	0504460	231	улица Щорса, 105	1	Сити-формат	1,20	1,80	2	4,32	387646	1533832
1751	0504461	231	улица Щорса, 103	1	Сити-формат	1,20	1,80	2	4,32	387664	1533927
1752	0504225	232	улица Союзная, 8 (позиция № 1)	1	Сити-формат	1,20	1,80	2	4,32	387485	1534149
1753	0504283	232	перекресток улиц 8 Марта-Авиационная (со стороны 8 Марта, 175)	1	Сити-формат	1,20	1,80	2	4,32	387114	1534470
1754	0504443	232	улица Циолковского - ул. Союзная, 8 (позиция № 1)	1	Сити-формат	1,20	1,80	2	4,32	387392	1534156
1755	0504444	232	улица Циолковского, 32	1	Сити-формат	1,20	1,80	2	4,32	387359	1533990
1756	0504445	232	улица Циолковского, 36 (позиция №1)	1	Сити-формат	1,20	1,80	2	4,32	387380	1534100
1757	0504446	232	улица Циолковского, 34	1	Сити-формат	1,20	1,80	2	4,32	387370	1534048
1758	0504447	232	улица Союзная, 26 (позиция № 1)	1	Сити-формат	1,20	1,80	2	4,32	387345	1534179

1759	0504448	232	улица Союзная, 26 (позиция № 2)	1	Сити-формат	1,20	1,80	2	4,32	387267	1534193
1760	0504449	232	улица Союзная - ул. Авиационная, 18 (позиция № 1)	1	Сити-формат	1,20	1,80	2	4,32	387199	1534206
1761	0504450	232	улица Союзная - ул. Авиационная, 18 (позиция № 2)	1	Сити-формат	1,20	1,80	2	4,32	387115	1534223
1762	050693	232	улица 8 Марта, 149 (через дорогу)	1	Ситиборд	3,70	2,70	2	19,98	387560	1534317
1763	050703	232	улица Циолковского (по четной стороне) - улица 8 Марта	1	Билборд	6,00	3,00	2	36,00	387415	1534289
1764	1454	232	улица 8 Марта, 171	1	Билборд	6,00	3,00	2	36,00	387298	1534397
1765	1550	232	улица Авиационная/улица 8 Марта (у дома № 190)	1	Ситиборд	3,70	2,70	2	19,98	387094	1534388
1766	1551	232	улица Авиационная, 57	1	Ситиборд	3,70	2,70	2	19,98	387076	1534398
1767	1555	232	улица Авиационная (напротив дома № 55)	1	Ситиборд	3,70	2,70	2	19,98	387079	1534286
1768	0604417	233	улица Белинского, 165б	1	Сити-формат	1,20	1,80	2	4,32	387233	1535343
1769	060683	233	улица Машинная, 51	1	Ситиборд	3,70	2,70	2	19,98	387247	1535677
1770	060684	233	улица Машинная, 42/1	1	Ситиборд	3,70	2,70	2	19,98	387461	1535580
1771	1121	233	улица Машинная, 29а	1	Билборд	6,00	3,00	2	36,00	387579	1535607
1772	1122	233	улица Машинная, 33	1	Билборд	6,00	3,00	2	36,00	387470	1535628
1773	1167	233	улица Белинского, 161	1	Ситиборд	3,70	2,70	2	19,98	387522	1535187
1774	1554	233	улица Авиационная, 69	1	Билборд	6,00	3,00	1	18,00	387194	1534904
1775	1579	233	улица Белинского, 216	1	Ситиборд	3,70	2,70	2	19,98	387063	1535409
1776	0613130	234	переулок Базовый, 45	1	Флаговая конструкция	0,50	2,50	2	12,50	387145	1536636
1777	1215	235	Переулок Базовый (напротив дома № 43)	1	Билборд	6,00	3,00	2	36,00	387308	1536731
1778	1218	235	переулок Базовый, 38	1	Билборд	6,00	3,00	2	36,00	387538	1536865
1779	1219	235	переулок Базовый, напротив дома 38	1	Билборд	6,00	3,00	2	36,00	387503	1536900
1780	1220	235	переулок Базовый, 39а	1	Билборд	6,00	3,00	2	36,00	387411	1536860
1781	1231	235	Переулок Базовый (напротив дома № 45)	1	Билборд	6,00	3,00	2	36,00	387233	1536657
1782	0607471	236	Сибирский тр-т (напротив улица Артема, 49а)	1	Билборд	6,00	3,00	2	36,00	387189	1541324
1783	0607472	236	Сибирский тр-т (напротив дома № 90)	1	Билборд	6,00	3,00	2	36,00	387293	1541275
1784	0607517	236	Сибирский тракт (напротив улица Уфимская, 2а)	1	Билборд	6,00	3,00	2	36,00	387418	1541215
1785	1142	236	Сибирский тракт (у дома № 97)/улица Уфимская	1	Билборд	6,00	3,00	2	36,00	387512	1541169
1786	0607627	237	дублер Сибирского тракта, 15 км + 580 м (справа)	1	Билборд	6,00	3,00	2	36,00	387046	1545780
1787	0607628	237	дублер Сибирского тракта, 15 км + 560 м (слева)	1	Билборд	6,00	3,00	2	36,00	387105	1545772
1788	0307615	238	улица Суходольская - ул. Черемшанская, 55	1	Билборд	6,00	3,00	2	36,00	387017	1527212
1789	0307402	239	улица Рябинина, 19 (через дорогу, по ул. Краснолесья)	1	Билборд	6,00	3,00	2	36,00	386482	1528425

1790	0313403	239	улица Краснолесья - ул. Очеретина	1	Нестандартная	12,20	3,05	1	37,21	386432	1528501
1791	28	240	улица Вильгельма де Геннина (760 м от улицы Серафимы Дерябиной)	1	Билборд	6,00	3,00	2	36,00	386535	1529418
1792	831	240	улица Вильгельма де Геннина (760 м от улицы Серафимы Дерябиной позиция 2)	1	Билборд	6,00	3,00	2	36,00	386498	1529452
1793	25	241	улица Вильгельма де Геннина (460 м от улицы Серафимы Дерябиной)	1	Билборд	6,00	3,00	2	36,00	386748	1529619
1794	29	241	улица Вильгельма де Геннина (360 м от улицы Серафимы Дерябиной)	1	Билборд	6,00	3,00	2	36,00	386841	1529678
1795	30	241	улица Вильгельма де Геннина (260 м от улицы Серафимы Дерябиной)	1	Билборд	6,00	3,00	2	36,00	386917	1529729
1796	31	241	улица Вильгельма де Геннина (160 м от улицы Серафимы Дерябиной)	1	Билборд	6,00	3,00	2	36,00	387002	1529785
1797	832	241	улица Вильгельма де Геннина (460 м от улицы Серафимы Дерябиной позиция 2)	1	Билборд	6,00	3,00	2	36,00	386712	1529653
1798	833	241	улица Вильгельма де Геннина (360 м от улицы Серафимы Дерябиной позиция 2)	1	Билборд	6,00	3,00	2	36,00	386796	1529709
1799	834	241	улица Вильгельма де Геннина (260 м от улицы Серафимы Дерябиной позиция 2)	1	Билборд	6,00	3,00	2	36,00	386895	1529767
1800	835	241	улица Вильгельма де Геннина (160 м от улицы Серафимы Дерябиной позиция 2)	1	Билборд	6,00	3,00	2	36,00	386974	1529823
1801	0413245	242	улица Громова, 145а (на фасаде, позиция № 1)	1	Брандмауэр	15,89	7,80	1	123,94	386576	1531225
1802	0413246	242	улица Громова, 145а (на фасаде, позиция № 2)	1	Брандмауэр	3,90	9,75	1	38,02	386584	1531230
1803	040151	243	улица Бардина/ул. Чкалова, у дома 125/1	1	Афишная конструкция	1,50	1,50	1	6,75	386990	1531702
1804	1023	243	улица Академика Бардина, 40/1	1	Сити-формат	1,20	1,80	2	4,32	386797	1532037
1805	040166	244	улица Амундсена, 61/2	1	Афишная конструкция	1,50	1,50	2	13,50	386549	1532533
1806	040404	244	улица Бардина, 48	1	Сити-формат	1,20	1,80	2	4,32	386582	1532353
1807	0406170	244	улица Амундсена, 50/4	1	Ситиборд	3,70	2,70	2	19,98	386959	1532782
1808	0415211	244	улица Амундсена, 62 (остановка улица Амундсена)	2	Конструкция на остановочном пункте	1,20	1,80	2	4,32	386445	1532432

1809	1038	244	улица Академика Бардина (напротив дома № 48)	1	Ситиборд	3,70	2,70	2	19,98	386640	1532236
1810	823	244	улица Академика Бардина (напротив дома № 50)	1	Ситиборд	3,70	2,70	2	19,98	386552	1532367
1811	845	244	улица Волгоградская/ улица Амундсена (у дома № 53)	1	Билборд	6,00	3,00	2	36,00	386875	1532952
1812	849	244	улица Волгоградская, 42/4	1	Ситиборд	3,70	2,70	2	19,98	386957	1532870
1813	903	244	улица Амундсена, 57	1	Билборд	6,00	3,00	2	36,00	386727	1532657
1814	040476	245	улица Московская, 198	1	Сити-формат	1,20	1,80	2	4,32	386878	1533332
1815	040477	245	улица Московская, 200	1	Сити-формат	1,20	1,80	2	4,32	386800	1533346
1816	0407147	245	улица Московская - ул. Волгоградская	1	Билборд	6,00	3,00	2	36,00	386655	1533366
1817	0407370	245	улица Волгоградская, 18	1	Билборд	6,00	3,00	2	36,00	386761	1533170
1818	0407409	245	улица Островского - ул. Московская	1	Билборд	6,00	3,00	2	36,00	386681	1533336
1819	0407525	245	улица Волгоградская - ул. Островского	1	Билборд	6,00	3,00	2	36,00	386653	1533331
1820	1030	245	улица Московская (в 54 м до дома № 214а)	1	Сити-формат	1,20	1,80	2	4,32	386565	1533389
1821	1563	245	улица Московская, 281	1	Билборд	6,00	3,00	2	36,00	386658	1533396
1822	848	245	улица Волгоградская, 29	1	Билборд	6,00	3,00	2	36,00	386763	1533125
1823	901	245	улица Московская - ул. Николая Островского, 1	1	Билборд	6,00	3,00	2	36,00	386775	1533377
1824	050126	246	улица 8 Марта/ул. Фучика	1	Афишная конструкция	1,50	1,50	1	6,75	386477	1534375
1825	050127	246	улица 8 Марта/ул. Южная	1	Афишная конструкция	1,50	1,50	1	6,75	386889	1534420
1826	0504442	246	улица 8 Марта, 179а	1	Сити-формат	1,20	1,80	2	4,32	386893	1534482
1827	0506140	246	улица Ю.Фучика/ул. 8 Марта	1	Ситиборд	3,70	2,70	2	19,98	386550	1534494
1828	050696	246	улица Ю. Фучика, 1	1	Ситиборд	3,70	2,70	2	19,98	386552	1534631
1829	050996	246	улица 8 Марта, 179б	1	Суперсайт	15,00	5,00	3	225,00	386825	1534458
1830	1450	246	улица 8 Марта (напротив дома № 183а)	1	Билборд	6,00	3,00	2	36,00	386700	1534504
1831	1560	246	улица 8 Марта/улица Фучика	1	Билборд	6,00	3,00	2	36,00	386622	1534395
1832	0501125	247	улица Академика Шварца – у метро (вход № 2)	1	Афишная конструкция	1,50	1,50	3	6,75	386499	1535669
1833	050159	247	улица Белинского (у дома №218/1) - улица Саввы Белых	1	Афишная конструкция	1,50	1,50	2	22,50	386877	1535499
1834	050160	247	улица Белинского (35 м. до улица Юлиуса Фучика)	1	Афишная конструкция	1,50	1,50	2	13,50	386655	1535601
1835	0506131	247	улица Юлиуса Фучика, 7	1	Ситиборд	3,70	2,70	2	19,98	386554	1534976
1836	0506139	247	улица Ю. Фучика - ул. Белинского, 222 (позиция № 3)	1	Ситиборд	3,70	2,70	2	19,98	386674	1535483

1837	0506141	247	перекресток улица Академика Шварца - ул. Крестинского	1	Ситиборд	3,70	2,70	2	19,98	386470	1535615
1838	050697	247	улица Ю. Фучика - ул. Белинского, 222 (позиция № 2)	1	Ситиборд	3,70	2,70	2	19,98	386697	1535545
1839	050698	247	улица Ю. Фучика - ул. Белинского, 222 (позиция № 4)	1	Ситиборд	3,70	2,70	2	19,98	386646	1535409
1840	0513205	247	улица Академика Шварца, 15 (позиция №1)	1	Флаговая конструкция	1,50	4,00	2	60,00	386427	1535162
1841	051367	247	улица Белинского - ул. Юлиуса Фучика	1	Нестандартная	4,50	1,50	18	121,50	386646	1535587
1842	0515183	247	улица Белинского, 218 (остановка улица Саввы Белых)	2	Конструкция на остановочном пункте	1,20	1,80	2	4,32	386837	1535517
1843	1123	247	улица Онежская/улица Белинского (у дома № 169 б)	1	Билборд	6,00	3,00	2	36,00	386721	1535600
1844	1169	247	улица Белинского (у дома № 169б)/ улица Онежская	1	Ситиборд	3,70	2,70	2	19,98	386794	1535562
1845	1175	247	улица Белинского, 173	1	Ситиборд	3,70	2,70	2	19,98	386611	1535695
1846	1230	247	улица Белинского, 171	1	Ситиборд	3,70	2,70	2	19,98	386649	1535638
1847	1608	247	улица Крестинского, 67	1	Билборд	6,00	3,00	2	36,00	386410	1535643
1848	1633	247	улица Белинского, 222	1	Ситиборд	3,70	2,70	2	19,98	386746	1535560
1849	1647	247	улица Белинского (у дома № 232)/улица Академика Шварца (позиция № 2)	1	Сити-формат	1,20	1,80	2	4,32	386539	1535734
1850	060114	248	улица Белинского/ул. Шварца	1	Афишная конструкция	1,50	1,50	2	22,50	386532	1535838
1851	0607114	248	Объездная дорога (60 м до моста Кольцовского тракта)	1	Билборд	6,00	3,00	2	36,00	386693	1536263
1852	0607115	248	улица Онежская, 14а	1	Билборд	6,00	3,00	2	36,00	386681	1536215
1853	0607341	248	переулок Базовый/ул. Хуторская (напротив дома № 14)	1	Билборд	6,00	3,00	2	36,00	386935	1536353
1854	0607342	248	переулок Базовый – Кольцовский тракт	1	Билборд	6,00	3,00	2	36,00	386879	1536309
1855	0607411	248	переулок Базовый (перед съездом на улица Луганская)	1	Билборд	6,00	3,00	2	36,00	386927	1536271
1856	0607426	248	переулок Базовый (перед съездом с Кольцовского тракта)	1	Билборд	6,00	3,00	2	36,00	386902	1536370
1857	060784	248	улица Артельный переулок, 8 (около объездной дороги)	1	Билборд	6,00	3,00	2	36,00	386498	1536168
1858	060918	248	Объездная дорога (пересечение с Кольцовским трактом) позиция 1	1	Суперсайт	12,00	4,00	2	96,00	386776	1536233
1859	060919	248	Объездная дорога (пересечение с Кольцовским трактом) позиция 2	1	Суперсайт	12,00	4,00	2	96,00	386714	1536309

1860	060920	248	Объездная дорога (пересечение с Кольцовским трактом) позиция 3.	1	Суперсайт	12,00	4,00	2	96,00	386768	1536337
1861	060926	248	улица Луганская, 23а	1	Суперсайт	15,00	5,00	2	150,00	386954	1536110
1862	060953	248	улица Луганская, 59/2	1	Суперсайт	15,00	5,00	2	150,00	386583	1536488
1863	060970	248	Ул. Луганская - Объездная дорога	1	Суперсайт	12,00	4,00	2	96,00	386872	1536117
1864	060971	248	улица Луганская, 59д	1	Суперсайт	15,00	5,00	2	150,00	386660	1536470
1865	060997	248	Объездная дорога (пересечение с Кольцовским трактом) позиция 4	1	Суперсайт	12,00	4,00	2	96,00	386820	1536268
1866	1091	248	переулок Базовый, 47	1	Билборд	6,00	3,00	2	36,00	387004	1536466
1867	1171	248	улица Белинского, 177	1	Ситиборд	3,70	2,70	2	19,98	386511	1535884
1868	0607461	249	Сибирский тракт (30 м до поворота на улица Лечебный ст)	1	Билборд	6,00	3,00	2	36,00	386436	1541434
1869	0607462	249	Сибирский тракт (110 м после поворота на улица Лечебный ст)	1	Билборд	6,00	3,00	2	36,00	386579	1541417
1870	0607470	249	Сибирский тракт - Сибирский тракт 10 км (у дома № 3)	1	Билборд	6,00	3,00	2	36,00	386683	1541436
1871	0613381	249	Сибирский тракт, 10 км	1	Нестандартная	1,20	4,50	2	10,80	386507	1541397
1872	0607660	250	улица Латвийская, 54 (через дорогу)	1	Билборд	6,00	3,00	2	36,00	386607	1543717
1873	0607661	251	улица Латвийская, 45 (через дорогу)	1	Билборд	6,00	3,00	2	36,00	386538	1543844
1874	0607629	252	дублер Сибирского тракта, 15 км + 760 м (слева)	1	Билборд	6,00	3,00	2	36,00	387029	1545956
1875	0607630	252	дублер Сибирского тракта, 16 км + 160 м (слева)	1	Билборд	6,00	3,00	2	36,00	386876	1546334
1876	0607631	253	дублер Сибирского тракта, 16 км + 320 м (слева)	1	Билборд	6,00	3,00	2	36,00	386806	1546479
1877	0313340	254	улица Евгения Савкова (ЖК «Мичуринский»)	1	Флаговая конструкция	0,90	4,50	2	24,30	385866	1526656
1878	031315	255	проспект Академика Сахарова, 107/1	1	Нестандартная	1,45	4,15	2	60,17	385991	1527599
1879	031316	255	проспект Академика Сахарова, 107/1	1	Нестандартная	1,45	4,15	2	60,17	385974	1527644
1880	031317	255	проспект Академика Сахарова, 107/1	1	Нестандартная	1,36	5,50	2	14,96	386004	1527612
1881	031380	255	улица Академика Сахарова - ул. Рябинина	1	Нестандартная	1,50	1,70	2	5,10	385859	1527683
1882	031387	255	улица Академика Сахарова, 107/1 (позиция 1)	1	Нестандартная	0,80	1,28	2	2,05	385968	1527575
1883	031388	255	улица Академика Сахарова, 107/1 (позиция 2)	1	Нестандартная	1,28	0,80	2	2,05	385976	1527583
1884	030722	256	проспект Академика Сахарова (48 м. до улица Рябинина, по направлению движения транспорта)	1	Билборд	6,00	3,00	2	36,00	385889	1527821
1885	0307403	256	улица Павла Шаманова, 60 (через дорогу по ул. Рябинина)	1	Билборд	6,00	3,00	2	36,00	386064	1527941

1886	0313318	256	улица Рябинина - пр-т Академика Сахарова (позиция № 1)	1	Нестандартная	2,91	2,60	2	15,13	386008	1527791
1887	0313319	256	улица Рябинина - пр-т Академика Сахарова (позиция № 2)	1	Нестандартная	2,07	2,60	2	10,76	386013	1527793
1888	0313320	256	улица Рябинина - пр-т Академика Сахарова (позиция № 3)	1	Нестандартная	3,50	3,09	2	21,63	386007	1527794
1889	0313321	256	улица Рябинина - пр-т Академика Сахарова (позиция № 4)	1	Нестандартная	3,50	3,09	2	21,63	386014	1527795
1890	0313322	256	улица Рябинина - ул. Академика Сахарова (позиция № 5)	1	Нестандартная	4,25	3,23	2	27,46	386003	1527808
1891	0313323	256	улица Рябинина - пр-т Академика Сахарова (позиция № 6)	1	Нестандартная	0,80	2,55	2	4,08	386006	1527800
1892	0313324	256	улица Рябинина - пр-т Академика Сахарова (позиция № 7)	1	Нестандартная	0,80	2,55	2	4,08	386013	1527801
1893	0313325	256	улица Рябинина - пр-т Академика Сахарова (позиция № 8)	1	Нестандартная	1,13	1,60	2	3,62	386009	1527804
1894	0313326	256	улица Рябинина - пр-т Академика Сахарова (позиция № 9)	1	Нестандартная	2,90	22,00	2	127,60	385985	1527752
1895	0313327	256	улица Рябинина - пр-т Академика Сахарова (позиция № 10)	1	Нестандартная	0,60	2,25	2	2,70	385998	1527823
1896	0313328	256	улица Рябинина - пр-т Академика Сахарова (позиция № 11)	1	Нестандартная	0,60	2,25	2	2,70	385991	1527810
1897	0313329	256	улица Рябинина - пр-т Академика Сахарова (позиция № 12)	1	Нестандартная	0,50	1,75	2	1,75	385987	1527756
1898	0313330	256	улица Рябинина - пр-т Академика Сахарова (позиция № 13)	1	Нестандартная	0,50	1,75	2	1,75	385991	1527760
1899	0313331	256	улица Рябинина - пр-т Академика Сахарова (позиция № 14)	1	Нестандартная	1,71	2,71	2	9,27	386013	1527787
1900	0313424	256	улица Краснолесья (вблизи дома № 108)	1	Нестандартная	129,00	1,50	1	193,50	386381	1528546
1901	0307248	257	перекресток улиц Вильгельма де Геннина и Краснолесья	1	Билборд	6,00	3,00	2	36,00	386030	1528905
1902	0307401	257	улица Краснолесья, 133/3	1	Билборд	6,00	3,00	2	36,00	386061	1528846
1903	0313445	257	улица Вильгельма де Геннина - ул. Краснолесья	1	Нестандартная	143,00	1,50	1	214,50	386056	1528914
1904	0313464	257	улица Академика Вонсовского - ул. Вильгельма де Геннина (позиция № 1)	1	Нестандартная	216,00	3,50	2	756,00	386313	1529298

1905	0313465	257	улица Академика Вонсовского - ул. Вильгельма де Геннина (позиция № 2)	1	Нестандартная	1,50	4,50	2	54,00	386344	1529321
1906	0315210	257	улица Вильгельма Де Геннина – улица Краснолесья, 133 (остановка Академический район)	2	Конструкция на остановочном пункте	1,20	1,80	2	4,32	385979	1528854
1907	33	257	улица Вильгельма де Геннина (четная сторона)/147 м от улицы Краснолесья	1	Билборд	6,00	3,00	2	36,00	386099	1528991
1908	34	257	улица Вильгельма де Геннина (четная сторона)/347 м от улицы Краснолесья	1	Билборд	6,00	3,00	2	36,00	386245	1529137
1909	35	257	улица Вильгельма де Геннина (четная сторона)/447 м от улицы Краснолесья	1	Билборд	6,00	3,00	2	36,00	386327	1529218
1910	840	257	улица Вильгельма де Геннина (нечетная сторона)/447 м от улицы Краснолесья	1	Билборд	6,00	3,00	2	36,00	386302	1529236
1911	0407113	258	улица Амундсена (20 м до Объездной дороги)	1	Билборд	6,00	3,00	2	36,00	385804	1532041
1912	040799	258	Объездная дорога, 43 м от улица Амундсена в сторону улица Московская	1	Билборд	6,00	3,00	2	36,00	385794	1532075
1913	0413371	258	улица Начдива Онуфриева, 57а	1	Нестандартная	3,50	5,70	2	39,90	385869	1531957
1914	0413378	258	улица Начдива Онуфриева, 57а (позиция № 1)	1	Нестандартная	1,05	2,20	2	4,62	385935	1531869
1915	0413379	258	улица Начдива Онуфриева, 57а (позиция № 2)	1	Нестандартная	2,09	6,60	2	27,59	385904	1531917
1916	0413399	258	улица Начдива Онуфриева, 57а (позиция № 3)	1	Нестандартная	1,00	2,70	2	16,20	385874	1531952
1917	040449	259	улица Амундсена, 64	1	Сити-формат	1,20	1,80	2	4,32	386328	1532356
1918	040623	259	бульвар Денисова-Уральского (возле дома № 16)	1	Ситиборд	3,70	2,70	2	19,98	386404	1532699
1919	040943	259	улица Начдива Онуфриева, 66	1	Суперсайт	15,00	5,00	2	150,00	385777	1532203
1920	040706	260	улица Московская, 218б	1	Билборд	6,00	3,00	2	36,00	386286	1533439
1921	0407518	260	улица Московская (200 м от ул. Денисова Уральского в сторону Объездной дороги)	1	Билборд	6,00	3,00	2	36,00	386166	1533466
1922	0407519	260	улица Московская (слева после съезда на Объездную дорогу)	1	Билборд	6,00	3,00	2	36,00	386021	1533494
1923	040982	260	улица Московская (справа после съезда на Объездную дорогу)	1	Суперсайт	15,00	5,00	2	150,00	385893	1533507
1924	0501126	261	улица Родонитовая, 4 – Самоцветный бульвар	1	Афишная конструкция	1,50	1,50	6	13,50	385946	1534699
1925	0504459	261	бульвар Самоцветный - улица Академика Шварца, 4	1	Сити-формат	1,20	1,80	2	4,32	386285	1534571

1926	0506142	261	бульвар Самоцветный, 5	1	Ситиборд	3,70	2,70	2	19,98	385970	1534656
1927	050618	261	улица Академика Шварца, 2/3	1	Ситиборд	3,70	2,70	2	19,98	386237	1534549
1928	050643	261	улица Академика Шварца, 1 (через дорогу, позиция № 1)	1	Ситиборд	3,70	2,70	2	19,98	386394	1534548
1929	050646	261	бульвар Самоцветный, 5 (позиция № 1)	1	Ситиборд	3,70	2,70	2	19,98	386064	1534592
1930	0507146	261	улица 8 Марта, съезд под мост (улица 8 Марта, 197)	1	Билборд	6,00	3,00	2	36,00	385838	1534030
1931	0507703	261	улица 8 Марта, 191 (напротив, через дорогу)	1	Билборд	6,00	3,00	1	18,00	385992	1534139
1932	0509101	261	улица 8 Марта (напротив дома № 197) - Объездная дорога	1	Суперсайт	15,00	5,00	2	150,00	385813	1533980
1933	050990	261	Объездная дорога/съезд на улица 8 Марта	1	Суперсайт	15,00	5,00	2	150,00	385820	1534085
1934	0513342	261	улица 8 Марта, 197	1	Флаговая конструкция	0,75	2,00	2	3,00	385934	1534074
1935	1451	261	улица Крестинского/улица 8 Марта (напротив дома № 197)	1	Билборд	6,00	3,00	2	36,00	385960	1534031
1936	1452	261	улица 8 Марта (напротив дома № 185/5)	1	Билборд	6,00	3,00	2	36,00	386301	1534276
1937	1453	261	улица 8 Марта (напротив дома № 189/4)	1	Билборд	6,00	3,00	2	36,00	386129	1534150
1938	1517	261	Бульвар Самоцветный (напротив дома № 5)	1	Ситиборд	3,70	2,70	2	19,98	385951	1534649
1939	1519	261	Бульвар Самоцветный, 6	1	Ситиборд	3,70	2,70	2	19,98	386120	1534555
1940	1584	261	улица Крестинского, 17	1	Билборд	6,00	3,00	2	36,00	385943	1534351
1941	1627	261	улица Крестинского/улица 8 Марта (у дома № 197)	1	Билборд	6,00	3,00	2	36,00	385931	1534333
1942	0513203	262	улица Академика Шварца, 15 (позиция №2)	1	Нестандартная	0,90	3,00	2	5,40	386377	1535005
1943	1546	262	улица Академика Шварца (напротив дома № 14)	1	Ситиборд	3,70	2,70	2	19,98	386355	1535223
1944	1580	262	улица Крестинского/улица Белинского (у дома № 246)	1	Билборд	6,00	3,00	2	36,00	386311	1535690
1945	1595	262	улица Родонитовая, 9	1	Ситиборд	3,70	2,70	2	19,98	385978	1535013
1946	1597	262	улица Родонитовая/Тбилисский бульвар (у дома № 13)	1	Билборд	6,00	3,00	2	36,00	385946	1535510
1947	1599	262	улица Родонитовая, 27	1	Ситиборд	3,70	2,70	2	19,98	385972	1535316
1948	1601	262	улица Родонитовая/улица Крестинского (у дома № 59/2)	1	Билборд	6,00	3,00	2	36,00	386013	1535685
1949	1609	262	улица Крестинского, 63	1	Билборд	6,00	3,00	2	36,00	386326	1535652
1950	1626	262	улица Родонитовая/Тбилисский бульвар, 13/1	1	Билборд	6,00	3,00	2	36,00	385975	1535651
1951	1631	262	улица Родонитовая, 5	1	Ситиборд	3,70	2,70	2	19,98	385973	1534866
1952	1632	262	улица Родонитовая, 23 (позиция № 2)	1	Ситиборд	3,70	2,70	2	19,98	385972	1535164
1953	050157	263	улица Самолетная, 2б	1	Афишная конструкция	1,50	1,50	1	6,75	385902	1536275
1954	0507111	263	улица Щербакова, 1а	1	Билборд	6,00	3,00	2	36,00	385990	1536283

1955	0507328	263	улица Щербакова - ул. Самолетная, 1	1	Билборд	6,00	3,00	2	36,00	385916	1536321
1956	0507364	263	улица Щербакова, 2	1	Билборд	6,00	3,00	2	36,00	385838	1536421
1957	0507449	263	улица Щербакова, 2д	1	Билборд	6,00	3,00	2	36,00	385991	1536332
1958	0507488	263	улица Щербакова (съезд с ул. Смоленская)	1	Билборд	6,00	3,00	2	36,00	386109	1536219
1959	0507489	263	улица Щербакова (после Ж/Д моста в сторону ул. Белинского)	1	Билборд	6,00	3,00	1	18,00	386148	1536245
1960	0507493	263	Объездная дорога (через дорогу от здания № 62/1 по улица Крестинского)	1	Билборд	6,00	3,00	2	36,00	385865	1536079
1961	050785	263	Объездная дорога (напротив улица Белинского, 258)	1	Билборд	6,00	3,00	2	36,00	386216	1536111
1962	050787	263	Объездная дорога (после пешеходного моста по направлению к улица Щербакова, со стороны ж/д станции Ботаническая)	1	Билборд	6,00	3,00	2	36,00	386011	1536116
1963	050788	263	Объездная дорога, напротив дома 19 по улица Межевая	1	Билборд	6,00	3,00	2	36,00	385786	1536031
1964	050984	263	улица Щербакова, 2д	1	Суперсайт	15,00	5,00	2	150,00	386087	1536282
1965	0607675	263	улица Щербакова, 2б/2	1	Билборд	6,00	3,00	2	36,00	386186	1536231
1966	060913	263	Объездная дорога/улица Белинского, 183	1	Суперсайт	15,00	5,00	3	225,00	386358	1536141
1967	1457	263	улица Крестинского, 53	1	Билборд	6,00	3,00	2	36,00	385803	1535883
1968	1582	263	улица Крестинского, 59/1	1	Билборд	6,00	3,00	2	36,00	386153	1535808
1969	1583	263	улица Крестинского (напротив дома № 59/1)	1	Билборд	6,00	3,00	2	36,00	386135	1535856
1970	1602	263	улица Родонитовая/улица Крестинского (у дома № 55/1)	1	Билборд	6,00	3,00	2	36,00	386052	1535828
1971	1615	263	улица Крестинского, 55/1	1	Ситиборд	3,70	2,70	2	19,98	386045	1535889
1972	050976	264	улица Просторная, 146	1	Суперсайт	12,00	4,00	2	96,00	386258	1536914
1973	060656	264	Кольцовский тракт (напротив улица Просторная, 146)	1	Ситиборд	6,00	3,00	2	36,00	386206	1537150
1974	080601	264	автомобильная дорога «г. Екатеринбург - аэропорт «Кольцово» 0 км + 650 м (справа)	1	Ситиборд	6,00	3,00	2	36,00	386121	1537161
1975	080621	264	автомобильная дорога «г. Екатеринбург - аэропорт «Кольцово» 0 км + 810 м (слева)	1	Ситиборд	6,00	3,00	2	36,00	386115	1537334
1976	080604	265	автомобильная дорога «г. Екатеринбург - аэропорт «Кольцово» 1 км + 250 метров (справа)	1	Ситиборд	6,00	3,00	2	36,00	385851	1537704
1977	080618	265	автомобильная дорога «г. Екатеринбург - аэропорт «Кольцово» 1 км + 450 метров (слева)	1	Ситиборд	6,00	3,00	2	36,00	385820	1537912
1978	080619	265	автомобильная дорога «г. Екатеринбург - аэропорт «Кольцово» 1 км + 250 метров (слева)	1	Ситиборд	6,00	3,00	2	36,00	385917	1537726

1979	080620	265	автомобильная дорога «г. Екатеринбург - аэропорт «Кольцово» 1 км + 25 метров (слева)	1	Ситиборд	6,00	3,00	2	36,00	386015	1537529
1980	0607647	266	Сибирский тр-т, 10 км (по направлению к улица Варшавская, позиция № 1)	1	Билборд	6,00	3,00	2	36,00	385976	1541412
1981	0607648	266	Сибирский тр-т, 10 км (по направлению к улица Варшавская, позиция № 2)	1	Билборд	6,00	3,00	2	36,00	385896	1541482
1982	0607649	266	Сибирский тр-т, 10 км (по направлению к улица Варшавская, позиция № 3)	1	Билборд	6,00	3,00	2	36,00	385801	1541537
1983	1143	266	Сибирский тракт, 10 км, 1	1	Билборд	6,00	3,00	2	36,00	386206	1541375
1984	0607662	267	улица Латвийская, 42	1	Билборд	6,00	3,00	2	36,00	386403	1544031
1985	0607676	267	улица Латвийская, 37	1	Билборд	6,00	3,00	2	36,00	386257	1544028
1986	0607709	268	Микрорайон Компрессорный, в районе снт «Родничок-5»	1	Билборд	6,00	3,00	2	36,00	385921	1545203
1987	0907145	269	Екатеринбургская кольцевая автомобильная дорога 8 км + 040 м (справа)	1	Билборд	6,00	3,00	2	36,00	385783	1545670
1988	0607588	270	дублер Сибирского тракта, 17 км + 400 м (слева)	1	Билборд	6,00	3,00	2	36,00	386224	1547398
1989	0607589	270	дублер Сибирского тракта, 17 км + 545 м (слева)	1	Билборд	6,00	3,00	2	36,00	386124	1547506
1990	0607590	270	дублер Сибирского тракта, 17 км + 665 м (слева)	1	Билборд	6,00	3,00	2	36,00	386044	1547593
1991	0607591	270	дублер Сибирского тракта, 17 км + 780 м (слева)	1	Билборд	6,00	3,00	2	36,00	385960	1547676
1992	0607592	270	дублер Сибирского тракта, 17 км + 900 м (слева)	1	Билборд	6,00	3,00	2	36,00	385873	1547755
1993	0607593	270	дублер Сибирского тракта, 18 км + 10 м (слева)	1	Билборд	6,00	3,00	2	36,00	385782	1547831
1994	0607596	270	дублер Сибирского тракта, 17 км + 385 м (справа)	1	Билборд	6,00	3,00	2	36,00	386178	1547343
1995	0607597	270	дублер Сибирского тракта, 17 км + 500 м (справа)	1	Билборд	6,00	3,00	2	36,00	386100	1547430
1996	0607598	270	дублер Сибирского тракта, 17 км + 620 м (справа)	1	Билборд	6,00	3,00	2	36,00	386019	1547516
1997	0607599	270	дублер Сибирского тракта, 17 км + 810 м (справа)	1	Билборд	6,00	3,00	2	36,00	385884	1547649
1998	0607600	270	дублер Сибирского тракта, 17 км + 930 м (справа)	1	Билборд	6,00	3,00	2	36,00	385795	1547726
1999	0307572	271	улица Евгения Савкова, 41	1	Билборд	6,00	3,00	2	36,00	385540	1526476
2000	030721	272	проспект Академика Сахарова (109 м. от улица Вильгельма де Геннина в сторону ул. Рябинина, четная сторона)	1	Билборд	6,00	3,00	2	36,00	385482	1528217
2001	0307405	272	улица Вильгельма де Геннина, 49 (через дорогу)	1	Билборд	6,00	3,00	2	36,00	385503	1528389
2002	0307406	272	улица Вильгельма де Геннина, 42 (через дорогу по ул. Павла Шаманова)	1	Билборд	6,00	3,00	2	36,00	385622	1528430
2003	0307586	272	пр-т Академика Сахарова, 77 (через дорогу)	1	Билборд	6,00	3,00	2	36,00	385593	1528107

2004	0307587	272	пр-т Академика Сахарова, 93 (через дорогу)	1	Билборд	6,00	3,00	2	36,00	385764	1527934
2005	0309129	272	улица Вильгельма де Геннина - пр-т Академика Сахарова	1	Суперсайт	15,00	5,00	2	150,00	385201	1528050
2006	031553	272	остановка улица Вильгельма де Геннина	2	Конструкция на остановочном пункте	1,20	1,80	2	4,32	385348	1528236
2007	0407585	272	пр-т Академика Сахарова, 78	1	Билборд	6,00	3,00	2	36,00	385339	1528358
2008	050720	272	проспект Академика Сахарова, напротив дома № 57	1	Билборд	6,00	3,00	2	36,00	385419	1528217
2009	040305	273	улица Павла Шаманова, 16	1	Пиллар	1,40	3,00	3	12,60	385323	1528795
2010	040306	273	улица Павла Шаманова, 22	1	Пиллар	1,40	3,00	3	12,60	385341	1528775
2011	0407407	273	улица Краснолесья, 93 (через дорогу)	1	Билборд	6,00	3,00	2	36,00	385532	1529379
2012	0407408	273	улица Краснолесья, 76	1	Билборд	6,00	3,00	2	36,00	385435	1529473
2013	041564	273	улица Краснолесья, 87 (остановка Двинская)	2	Конструкция на остановочном пункте	1,20	1,80	2	4,32	385410	1529452
2014	0407574	274	улица Анатолия Мехренцева, 7 (через дорогу)	1	Билборд	6,00	3,00	2	36,00	385640	1529607
2015	0407450	275	улица Амундсена (305 м до Объездной дороги, нечетная сторона)	1	Билборд	6,00	3,00	2	36,00	385569	1531878
2016	0407356	276	Объездная дорога (650 м до улица Московская от ул. Амундсена)	1	Билборд	6,00	3,00	2	36,00	385513	1532909
2017	0407622	276	Объездная дорога (497 м до улица Московская от ул. Амундсена)	1	Билборд	6,00	3,00	2	36,00	385538	1533061
2018	040793	276	Объездная дорога (200 м от съезда с улица Московская, в сторону улица Амундсена)	1	Билборд	6,00	3,00	2	36,00	385586	1533054
2019	040794	276	Объездная дорога (330 м от съезда с улица Московская, в сторону улица Амундсена)	1	Билборд	6,00	3,00	2	36,00	385558	1532921
2020	040795	276	Объездная дорога (470 м от съезда с улица Московская, в сторону улица Амундсена)	1	Билборд	6,00	3,00	2	36,00	385533	1532787
2021	040796	276	Объездная дорога (620 м до улица Амундсена со стороны улица Московской)	1	Билборд	6,00	3,00	2	36,00	385548	1532583
2022	040797	276	Объездная дорога (550 м до улица Амундсена со стороны улица Московской)	1	Билборд	6,00	3,00	2	36,00	385529	1532505

2023	040798	276	Объездная дорога (285 м до улица Амундсена со стороны улица Московской)	1	Билборд	6,00	3,00	2	36,00	385698	1532298
2024	0407623	277	улица Московская (по четной стороне после съезда с Объездной дороги, позиция № 1)	1	Билборд	6,00	3,00	2	36,00	385572	1533307
2025	0407624	277	улица Московская (по четной стороне после съезда с Объездной дороги, позиция № 2)	1	Билборд	6,00	3,00	2	36,00	385513	1533395
2026	0407625	277	улица Московская (по четной стороне после съезда с Объездной дороги, позиция № 3)	1	Билборд	6,00	3,00	2	36,00	385441	1533473
2027	040792	277	Объездная дорога (50 м от съезда с улица Московская, в сторону улица Амундсена)	1	Билборд	6,00	3,00	2	36,00	385617	1533207
2028	0507520	277	улица Московская (по нечетной стороне после съезда на Объездную дорогу, позиция № 1)	1	Билборд	6,00	3,00	2	36,00	385515	1533653
2029	0507521	277	улица Московская (по нечетной стороне после съезда на Объездную дорогу, позиция № 2)	1	Билборд	6,00	3,00	2	36,00	385608	1533693
2030	0507522	277	улица Московская (по нечетной стороне после съезда на Объездную дорогу, позиция № 3)	1	Билборд	6,00	3,00	2	36,00	385695	1533741
2031	0507656	277	Объездная дорога/ул. 8 Марта	1	Билборд	6,00	3,00	2	36,00	385749	1533905
2032	0507347	278	улица 8 Марта, 212	1	Билборд	6,00	3,00	2	36,00	385206	1534093
2033	0507367	278	Объездная дорога (ул. Крестинского, 34)	1	Билборд	6,00	3,00	2	36,00	385611	1534659
2034	050991	278	улица 8 Марта, 203 (через дорогу)	1	Суперсайт	15,00	5,00	2	150,00	385761	1534083
2035	0513409	278	улица 8 Марта, 267 (позиция № 1)	1	Нестандартная	2,20	6,48	2	28,51	385401	1534155
2036	0513410	278	улица 8 Марта, 267 (позиция № 2)	1	Нестандартная	2,20	6,48	2	28,51	385398	1534156
2037	0513411	278	улица 8 Марта, 267 (позиция № 3)	1	Нестандартная	2,20	6,48	2	28,51	385301	1534176
2038	0513412	278	улица 8 Марта, 267 (позиция № 4)	1	Нестандартная	2,20	6,48	2	28,51	385304	1534176
2039	0513451	278	улица 8 Марта, 205А (позиция № 1)	1	Нестандартная	1,96	5,80	2	22,74	385614	1534540
2040	0513452	278	улица 8 Марта, 205А (позиция № 2)	1	Флаговая конструкция	1,47	4,20	2	37,00	385620	1534535
2041	0507368	279	Объездная дорога (ул. Крестинского, 40)	1	Билборд	6,00	3,00	2	36,00	385495	1534932
2042	0507369	279	Водительский проезд, 20	1	Билборд	6,00	3,00	2	36,00	385409	1535655
2043	050790	279	Объездная дорога/ улица Крестинского (напротив д. 46/5)	1	Билборд	6,00	3,00	2	36,00	385391	1535274
2044	050791	279	Водительский проезд, 16	1	Билборд	6,00	3,00	2	36,00	385435	1535000
2045	0513421	279	Водительский проезд, 18а	1	Флаговая конструкция	1,00	5,00	2	30,00	385357	1535487

2046	0513492	279	Водительский проезд, 20/4	1	Флаговая конструкция	1,50	4,00	2	60,00	385357	1535532
2047	1618	279	улица Крестинского, 39	1	Билборд	6,00	3,00	2	36,00	385549	1534950
2048	1621	279	улица Крестинского (напротив дома № 48)	1	Билборд	6,00	3,00	2	36,00	385551	1535659
2049	0501108	280	улица Щербакова, 2 (аквапарк "Лимпопо")	1	Афишная конструкция	1,50	1,50	2	27,00	385762	1536536
2050	0504464	280	улица Щербакова, 5/4	1	Сити-формат	1,20	1,80	2	4,32	385397	1536598
2051	0507340	280	улица Щербакова, 3/1 - Аквапарк	1	Билборд	6,00	3,00	2	36,00	385756	1536466
2052	0507365	280	улица Щербакова, 4 (позиция 1)	1	Билборд	6,00	3,00	2	36,00	385503	1536592
2053	0507366	280	улица Щербакова, 4 (позиция 2)	1	Билборд	6,00	3,00	2	36,00	385593	1536547
2054	0507491	280	Объездная дорога (через дорогу от здания № 54 по улица Крестинского)	1	Билборд	6,00	3,00	2	36,00	385699	1535990
2055	0507492	280	Объездная дорога (через дорогу от здания № 50 по улица Крестинского)	1	Билборд	6,00	3,00	2	36,00	385619	1535937
2056	050789	280	улица Крестинского, 50	1	Билборд	6,00	3,00	2	36,00	385558	1535816
2057	0515206	280	улица Щербакова, 4 (остановка Институт дерматологии)	2	Конструкция на остановочном пункте	1,20	1,80	2	4,32	385443	1536624
2058	1614	280	улица Крестинского (напротив дома № 50)	1	Билборд	6,00	3,00	2	36,00	385628	1535761
2059	0507338	281	улица Щербакова - ул. Павлодарская	1	Билборд	6,00	3,00	2	36,00	385418	1536646
2060	0513209	281	улица Щербакова, 4 (позиция № 3)	1	Нестандартная	0,80	2,55	2	4,08	385464	1536681
2061	0513210	281	улица Щербакова, 4 (позиция № 4)	1	Нестандартная	2,91	2,60	2	15,13	385469	1536686
2062	0513211	281	улица Щербакова, 4 (позиция № 5)	1	Нестандартная	2,91	2,60	2	15,13	385473	1536690
2063	0515205	281	улица Щербакова, 7 (остановка Институт дерматологии)	2	Конструкция на остановочном пункте	1,20	1,80	2	4,32	385334	1536640
2064	1527	281	улица Щербакова (напротив дома № 7)	1	Билборд	6,00	3,00	2	36,00	385309	1536697
2065	1528	281	улица Щербакова (напротив дома № 35)	1	Билборд	6,00	3,00	2	36,00	385262	1536742
2066	1529	281	улица Щербакова (напротив дома № 37)	1	Билборд	6,00	3,00	2	36,00	385179	1536799
2067	0506157	282	автомобильная дорога «г. Екатеринбург - аэропорт «Кольцово» 1 км + 815 м (слева)	1	Ситиборд	6,00	3,00	2	36,00	385662	1538242

2068	080605	282	автомобильная дорога «г. Екатеринбург - аэропорт «Кольцово» 1 км + 450 метров (справа)	1	Ситиборд	6,00	3,00	2	36,00	385758	1537887
2069	080617	282	автомобильная дорога «г. Екатеринбург - аэропорт «Кольцово» 1 км + 650 метров (слева)	1	Ситиборд	6,00	3,00	2	36,00	385733	1538092
2070	0506146	283	автомобильная дорога «г. Екатеринбург - аэропорт «Кольцово» 2 км + 440 м (справа)	1	Ситиборд	6,00	3,00	2	36,00	385322	1538768
2071	0506156	283	автомобильная дорога «г. Екатеринбург - аэропорт «Кольцово» 2 км + 110 м (слева)	1	Ситиборд	6,00	3,00	2	36,00	385531	1538498
2072	080615	283	автомобильная дорога «г. Екатеринбург - аэропорт «Кольцово» 2 км + 800м (слева)	1	Ситиборд	6,00	3,00	2	36,00	385216	1539138
2073	080616	283	автомобильная дорога «г. Екатеринбург - аэропорт «Кольцово» 2 км + 600м (слева)	1	Ситиборд	6,00	3,00	2	36,00	385313	1538940
2074	0607650	284	Сибирский тр-т, 10 км (по направлению к улица Варшавская, позиция № 4)	1	Билборд	6,00	3,00	2	36,00	385696	1541579
2075	1141	285	Сибирский тракт/115 м от переулка Слободского	1	Билборд	6,00	3,00	2	36,00	385188	1542670
2076	1200	285	улица Варшавская (напротив дома № 20)	1	Билборд	6,00	3,00	2	36,00	385253	1541997
2077	0907141	286	Екатеринбургская кольцевая автомобильная дорога 7 км + 675 м (слева)	1	Билборд	6,00	3,00	2	36,00	385442	1545626
2078	0907142	286	Екатеринбургская кольцевая автомобильная дорога 7 км + 775 м (справа)	1	Билборд	6,00	3,00	2	36,00	385544	1545671
2079	0907144	286	Екатеринбургская кольцевая автомобильная дорога 7 км + 940 м (справа)	1	Билборд	6,00	3,00	2	36,00	385683	1545673
2080	090721	286	Екатеринбургская кольцевая автомобильная дорога 8 км + 000 м (слева)	1	Билборд	6,00	3,00	2	36,00	385744	1545634
2081	0607594	287	дублер Сибирского тракта, 18 км + 130 м (слева)	1	Билборд	6,00	3,00	2	36,00	385693	1547910
2082	0607595	287	дублер Сибирского тракта, 18 км + 245 м (слева)	1	Билборд	6,00	3,00	2	36,00	385603	1547986
2083	0607601	287	дублер Сибирского тракта, 18 км + 55 м (справа)	1	Билборд	6,00	3,00	2	36,00	385710	1547805
2084	0607602	287	дублер Сибирского тракта, 18 км + 165 м (справа)	1	Билборд	6,00	3,00	2	36,00	385618	1547879
2085	0607603	287	дублер Сибирского тракта, 18 км + 285 м (справа)	1	Билборд	6,00	3,00	2	36,00	385523	1547948
2086	0607604	287	дублер Сибирского тракта, 18 км + 405 м (справа)	1	Билборд	6,00	3,00	2	36,00	385430	1548023
2087	0607605	287	дублер Сибирского тракта, 18 км + 600 м (справа)	1	Билборд	6,00	3,00	2	36,00	385285	1548156
2088	0607632	288	дублер Сибирского тракта, 18 км + 660 м (слева)	1	Билборд	6,00	3,00	2	36,00	385307	1548222
2089	0607633	288	дублер Сибирского тракта, 18 км + 775 м (слева)	1	Билборд	6,00	3,00	2	36,00	385219	1548306
2090	0607634	288	дублер Сибирского тракта, 18 км + 880 м (слева)	1	Билборд	6,00	3,00	2	36,00	385146	1548378

2091	0313472	289	улица Академика Ландау, 43	1	Нестандартная	11,73	4,04	1	47,39	384746	1527792
2092	031554	289	улица Вильгельма де Геннина (остановка Академика Тимофеева - Ресовского)	2	Конструкция на остановочном пункте	1,20	1,80	4	8,64	385047	1527981
2093	041555	289	пр-т Академика Сахарова, 68 (остановка Преображенский парк)	2	Конструкция на остановочном пункте	1,20	1,80	4	8,64	385134	1528559
2094	041556	289	пр-т Академика Сахарова, 51 (остановка Преображенский парк)	2	Конструкция на остановочном пункте	1,20	1,80	4	8,64	385078	1528570
2095	0407582	290	пр-т Академика Сахарова - улица Кольцевая, 45	1	Билборд	6,00	3,00	2	36,00	384627	1529071
2096	0407583	290	пр-т Академика Сахарова - улица Двинская, 62	1	Билборд	6,00	3,00	2	36,00	384848	1528864
2097	0407584	290	пр-т Академика Сахарова, 64	1	Билборд	6,00	3,00	2	36,00	385067	1528631
2098	041557	290	пр-т Академика Сахарова - улица Анатолия Мехренцева (позиция № 1, ЖК Аксиома)	2	Конструкция на остановочном пункте	1,20	1,80	2	4,32	384893	1528801
2099	041558	290	пр-т Академика Сахарова - улица Анатолия Мехренцева (позиция № 2, ЖК Аксиома)	2	Конструкция на остановочном пункте	1,20	1,80	2	4,32	384790	1528854
2100	041559	290	улица Барвинка, 26 (остановка Европейский микрорайон)	2	Конструкция на остановочном пункте	1,20	1,80	2	4,32	384560	1529134
2101	0407374	291	улица Чкалова, 242	1	Билборд	6,00	3,00	2	36,00	384940	1529971
2102	041563	291	улица Краснолесья, 23/11 (остановка Чкалова- Краснолесья)	2	Конструкция на остановочном пункте	1,20	1,80	2	4,32	384822	1530036
2103	0409142	292	улица Академика Вонсовского - ул. Амундсена	1	Суперсайт	15,00	5,00	2	150,00	384581	1531273

2104	0407451	293	улица Амундсена (1100 м до Объездной дороги, нечетная сторона)	1	Билборд	6,00	3,00	2	36,00	384906	1531434
2105	0407452	293	улица Амундсена (1210 м до Объездной дороги, нечетная сторона)	1	Билборд	6,00	3,00	2	36,00	384820	1531376
2106	040770	293	улица Амундсена, 900 м от Объездной дороги в сторону ул. Краснолесья, нечетная сторона	1	Билборд	6,00	3,00	2	36,00	385075	1531545
2107	0507376	294	улица Военная, 19 (со стороны ул. Патриса Лумумбы)	1	Билборд	6,00	3,00	2	36,00	384624	1533622
2108	0513259	294	улица Патриса Лумумбы - ул. Военная	1	Нестандартная	1,50	6,00	2	18,00	384692	1533615
2109	0513405	295	улица Военная, 10	1	Нестандартная	6,70	2,28	1	15,28	384834	1534028
2110	1521	295	улица Титова/улица Монтерская	1	Билборд	6,00	3,00	2	36,00	384844	1534306
2111	1523	295	улица Титова, 22	1	Билборд	6,00	3,00	2	36,00	384596	1534318
2112	050197	296	улица Щербакова - ул. Лыжников	1	Афишная конструкция	1,50	1,50	1	6,75	384737	1537134
2113	0507109	296	улица Щербакова, 20	1	Билборд	6,00	3,00	2	36,00	384946	1536987
2114	0507157	296	улица Щербакова - переулок Дунитовый, 12	1	Билборд	6,00	3,00	2	36,00	384647	1537193
2115	0507417	296	улица Щербакова, 55	1	Билборд	6,00	3,00	2	36,00	384721	1537095
2116	050743	296	улица Щербакова (перед мостом через р. Патрушиха)	1	Билборд	6,00	3,00	2	36,00	384550	1537249
2117	0507576	296	улица Щербакова, 59а	1	Билборд	6,00	3,00	2	36,00	384590	1537180
2118	0507658	296	улица Лыжников - ул. Щербакова	1	Билборд	6,00	3,00	2	36,00	384762	1537184
2119	0513447	296	улица Миасская, 44б	1	Нестандартная	40,00	5,00	1	200,00	384682	1537201
2120	1530	296	улица Щербакова (напротив дома № 39)	1	Билборд	6,00	3,00	2	36,00	385105	1536857
2121	1538	296	улица Щербакова, 47	1	Билборд	6,00	3,00	2	36,00	384808	1537032
2122	0507651	297	улица Алтайская (позиция № 1)	1	Билборд	6,00	3,00	2	36,00	384825	1538847
2123	0507652	297	улица Алтайская (позиция № 2)	1	Билборд	6,00	3,00	2	36,00	384841	1538760
2124	0507653	297	улица Алтайская (позиция № 3)	1	Билборд	6,00	3,00	2	36,00	384820	1538759
2125	0507654	297	улица Алтайская (позиция № 4)	1	Билборд	6,00	3,00	2	36,00	384805	1538845
2126	0506147	298	автомобильная дорога «г. Екатеринбург - аэропорт «Кольцово» 4 км + 030 м (справа)	1	Ситиборд	6,00	3,00	2	36,00	384595	1540167
2127	0507350	298	Светлый микрорайон (через дорогу от парковки)	1	Билборд	6,00	3,00	2	36,00	384671	1539526
2128	0506148	299	автомобильная дорога «г. Екатеринбург - аэропорт «Кольцово» 4 км + 150 м (справа)	1	Ситиборд	6,00	3,00	2	36,00	384520	1540260
2129	080614	299	автомобильная дорога «г. Екатеринбург - аэропорт «Кольцово» 4 км + 70 м (слева)	1	Ситиборд	6,00	3,00	2	36,00	384622	1540245

2130	1222	300	улица Варшавская, 40	1	Билборд	6,00	3,00	2	36,00	385062	1542374
2131	1226	300	улица Варшавская (напротив дома № 63)	1	Билборд	6,00	3,00	2	36,00	385099	1542547
2132	0607635	301	дублер Сибирского тракта, 19 км + 600 м (справа)	1	Билборд	6,00	3,00	2	36,00	384564	1549033
2133	0407580	302	пр-т Академика Сахарова - улица Чкалова, 279	1	Билборд	6,00	3,00	2	36,00	384260	1529445
2134	0407581	302	пр-т Академика Сахарова - улица Чкалова, 260	1	Билборд	6,00	3,00	2	36,00	384405	1529293
2135	041560	302	пр-т Академика Сахарова, 39 (остановка Европейский микрорайон)	2	Конструкция на остановочном пункте	1,20	1,80	2	4,32	384509	1529140
2136	041561	302	улица Чкалова, 258 (остановка Квартал Преображенский)	2	Конструкция на остановочном пункте	1,20	1,80	2	4,32	384330	1529364
2137	041562	302	пр-т Академика Сахарова - улица Чкалова (остановка Квартал Преображенский)	2	Конструкция на остановочном пункте	1,20	1,80	2	4,32	384215	1529433
2138	0407579	303	пр-т Академика Сахарова, 29/4 (через дорогу)	1	Билборд	6,00	3,00	2	36,00	383954	1529768
2139	0407354	304	улица Амундсена, 100	1	Билборд	6,00	3,00	2	36,00	384444	1531071
2140	0407373	304	улица Краснолесья 12а	1	Билборд	6,00	3,00	2	36,00	384421	1530489
2141	0407559	304	улица Амундсена - ул. Краснолесья (позиция № 1)	1	Билборд	6,00	3,00	2	36,00	384086	1530790
2142	0407560	304	улица Амундсена - ул. Краснолесья (позиция № 2)	1	Билборд	6,00	3,00	2	36,00	384097	1530802
2143	0601107	304	улица Амундсена - ул. Краснолесья	1	Афишная конструкция	1,50	1,50	1	6,75	384157	1530776
2144	0513370	305	улица Братская, 27, к. 1	1	Нестандартная	2,00	6,00	3	36,00	384257	1533597
2145	0513376	305	улица Братская, 27, к. 3	1	Нестандартная	2,00	6,00	3	36,00	384199	1533481
2146	050634	306	улица Агрономическая, 10	1	Ситиборд	3,70	2,70	2	19,98	384479	1534024
2147	1524	306	улица Титова, 40	1	Билборд	6,00	3,00	2	36,00	384047	1534446
2148	1525	306	улица Титова, 44	1	Билборд	6,00	3,00	2	36,00	383951	1534478
2149	1567	306	улица Титова (у дома № 28)/улица Братская	1	Билборд	6,00	3,00	2	36,00	384453	1534360
2150	1568	306	улица Титова, 27	1	Нестандартная	1,27	3,40	2	8,64	383969	1534506
2151	1594	307	улица Походная, 68	1	Билборд	6,00	3,00	2	36,00	384103	1535982
2152	0506149	308	автомобильная дорога «г. Екатеринбург - аэропорт «Кольцово» 4 км + 250 м (справа)	1	Ситиборд	6,00	3,00	2	36,00	384463	1540345

2153	0506150	308	автомобильная дорога «г. Екатеринбург - аэропорт «Кольцово» 4 км + 370 м (справа)	1	Ситиборд	6,00	3,00	2	36,00	384379	1540433
2154	0506151	308	автомобильная дорога «г. Екатеринбург - аэропорт «Кольцово» 4 км + 875 м (справа)	1	Ситиборд	6,00	3,00	2	36,00	384030	1540800
2155	080606	308	автомобильная дорога «г. Екатеринбург - аэропорт «Кольцово» 5 км + 25 м (справа)	1	Ситиборд	6,00	3,00	2	36,00	383940	1540917
2156	080610	308	автомобильная дорога «г. Екатеринбург - аэропорт «Кольцово» 4 км + 800 м (слева)	1	Ситиборд	6,00	3,00	2	36,00	384122	1540792
2157	080611	308	автомобильная дорога «г. Екатеринбург - аэропорт «Кольцово» 4 км + 650 м (слева)	1	Ситиборд	6,00	3,00	2	36,00	384223	1540674
2158	080612	308	автомобильная дорога «г. Екатеринбург - аэропорт «Кольцово» 4 км + 450 м (слева)	1	Ситиборд	6,00	3,00	2	36,00	384366	1540529
2159	080613	308	автомобильная дорога «г. Екатеринбург - аэропорт «Кольцово» 4 км + 240 м (слева)	1	Ситиборд	6,00	3,00	2	36,00	384514	1540382
2160	080908	308	автомобильная дорога «г. Екатеринбург - аэропорт «Кольцово» 4 км + 700 м (справа)	1	Ситиборд	6,00	3,00	2	36,00	384173	1540631
2161	0607400	309	улица Молодёжная, 39 (кс. Змеиная горка)	1	Билборд	6,00	3,00	2	36,00	383970	1542181
2162	0613350	310	улица Реактивная - переулок Творческий	1	Нестандартная	1,40	3,00	2	8,40	384001	1548457
2163	1124	310	улица Реактивная, 163а/80 м в сторону п. Исток	1	Билборд	6,00	3,00	2	36,00	384009	1548432
2164	1126	310	улица Реактивная, 163а/280 м в сторону п. Исток	1	Билборд	6,00	3,00	2	36,00	383960	1548626
2165	1128	310	улица Реактивная, 163а/520 м в сторону п. Исток	1	Билборд	6,00	3,00	2	36,00	383949	1548867
2166	1130	310	улица Реактивная, 163а/720 м в сторону п. Исток	1	Билборд	6,00	3,00	2	36,00	383962	1549067
2167	1133	310	улица Реактивная, 174а/110 м в сторону п. Исток	1	Билборд	6,00	3,00	2	36,00	383983	1548448
2168	1134	310	улица Реактивная, 174а/850 м в сторону п. Исток	1	Билборд	6,00	3,00	2	36,00	383943	1549063
2169	1137	310	улица Реактивная, 174а/310 м в сторону п. Исток	1	Билборд	6,00	3,00	2	36,00	383939	1548644
2170	1138	310	улица Реактивная, 174а/650 м в сторону п. Исток	1	Билборд	6,00	3,00	2	36,00	383932	1548864
2171	0607636	311	дублер Сибирского тракта, 20 км + 230 м (слева)	1	Билборд	6,00	3,00	2	36,00	384315	1549631
2172	0607637	311	дублер Сибирского тракта, 20 км + 355 м (слева)	1	Билборд	6,00	3,00	2	36,00	384270	1549745
2173	1131	311	улица Реактивная, 163а/820 м в сторону п. Исток	1	Билборд	6,00	3,00	2	36,00	383970	1549168
2174	1139	311	улица Реактивная, 174а/950 м в сторону п. Исток	1	Билборд	6,00	3,00	2	36,00	383952	1549161
2175	0407578	312	пр-т Академика Сахарова - улица Амундсена, 120/2	1	Билборд	6,00	3,00	2	36,00	383650	1530094
2176	827	312	улица Амундсена, 119	1	Билборд	6,00	3,00	2	36,00	383395	1530366
2177	961	312	улица Амундсена, 125д	1	Билборд	6,00	3,00	2	36,00	383456	1530268

2178	828	313	улица Амундсена, 131	1	Билборд	6,00	3,00	2	36,00	383311	1530455
2179	0513455	314	улица Палисадная (через дорогу от автомобильной стоянки)	1	Нестандартная	33,35	2,00	1	66,70	383847	1533665
2180	0513456	314	улица Патриса Лумумбы, 4	1	Нестандартная	52,25	2,00	1	104,50	383798	1533730
2181	1623	314	улица Патриса Лумумбы (напротив дома № 6)	1	Билборд	6,00	3,00	2	36,00	383552	1533799
2182	1624	314	улица Патриса Лумумбы (напротив дома № 33)	1	Билборд	6,00	3,00	2	36,00	383805	1533723
2183	0501100	315	улица Новинская при пересечении с ул. Титова и ул. Селькоровская	1	Афишная конструкция	1,50	1,50	2	22,50	383272	1534646
2184	1522	315	улица Титова/улица Новинская (у железнодорожного переезда)	1	Билборд	6,00	3,00	2	36,00	383304	1534649
2185	1526	315	улица Титова, 58	1	Билборд	6,00	3,00	2	36,00	383447	1534593
2186	1569	315	улица Титова (у дома № 50)/улица Ферганская	1	Билборд	6,00	3,00	2	36,00	383692	1534538
2187	050717	316	улица Походная, 80	1	Билборд	6,00	3,00	2	36,00	383666	1535597
2188	0513407	316	улица Новостроя, 1а (угол ул. Походной (позиция № 1)	1	Нестандартная	2,20	6,48	2	28,51	383610	1535600
2189	0513408	316	улица Новостроя, 1а (угол ул. Походной (позиция № 2)	1	Нестандартная	2,20	6,48	2	28,51	383609	1535602
2190	1515	316	улица Походная, 71	1	Билборд	6,00	3,00	2	36,00	383826	1535727
2191	0507375	317	улица Щербакова, 141	1	Билборд	6,00	3,00	2	36,00	383491	1537951
2192	0513112	317	улица Щербакова, 142а (позиция №1)	1	Нестандартная	1,50	6,00	2	18,00	383371	1538028
2193	0513113	317	улица Щербакова, 142а (позиция №2)	1	Флаговая конструкция	1,50	6,00	2	72,00	383397	1538036
2194	080607	318	автомобильная дорога «г. Екатеринбург - аэропорт «Кольцово» 5 км + 235 м (справа)	1	Ситиборд	6,00	3,00	2	36,00	383830	1541098
2195	0609145	319	Екатеринбургская кольцевая автомобильная дорога 5 км + 380 м (справа)	1	Суперсайт	12,00	4,00	2	96,00	383333	1544751
2196	0607677	320	в районе 21 км Сибирского тракта	1	Билборд	6,00	3,00	2	36,00	383779	1550552
2197	0607638	321	дублер Сибирского тракта, 21 км + 600 м (слева)	1	Билборд	6,00	3,00	2	36,00	383857	1550939
2198	0607639	321	дублер Сибирского тракта, 21 км + 720 м (слева)	1	Билборд	6,00	3,00	2	36,00	383820	1551035
2199	0507708	322	улица Предельная, 59 (позиция № 1)	1	Билборд	6,00	3,00	2	36,00	382929	1530944
2200	0507709	322	улица Предельная, 59 (позиция № 2)	1	Билборд	6,00	3,00	2	36,00	382939	1530969
2201	0507711	323	улица Умельцев, 2	1	Билборд	6,00	3,00	2	36,00	382811	1533035
2202	0513122	324	улица Умельцев, 2	1	Флаговая конструкция	1,00	3,00	2	18,00	382852	1533082
2203	0513123	324	улица Эскадронная, 41 (позиция № 1)	1	Флаговая конструкция	1,50	6,00	2	90,00	382936	1533224

2204	0513124	324	улица Эскадронная, 41 (позиция № 2)	1	Флаговая конструкция	0,75	3,00	2	13,50	382875	1533144
2205	0513415	324	улица Умельцев, 2 (позиция № 2)	1	Нестандартная	2,04	6,16	2	25,13	382842	1533089
2206	1573	324	улица 2-я Новосибирская/улица Эскадронная (у дома № 41)	1	Лайтбокс	1,60	6,00	2	19,20	382913	1533240
2207	1604	324	улица 2-я Новосибирская/улица Умельцев (у дома № 1)	1	Билборд	6,00	3,00	2	36,00	382774	1533189
2208	0507606	325	улица Селькоровская - ул. Новинская	1	Билборд	6,00	3,00	1	18,00	383250	1534639
2209	0513110	325	улица Селькоровская, 22 (позиция №1)	1	Нестандартная	1,50	6,00	2	18,00	382836	1534505
2210	0513111	325	улица Селькоровская, 22 (позиция №2)	1	Флаговая конструкция	1,25	5,00	2	37,50	382832	1534510
2211	0513348	325	улица Селькоровская, 22 (позиция № 3)	1	Нестандартная	0,74	2,45	2	3,63	382807	1534498
2212	1628	325	улица Селькоровская (напротив дома № 4)	1	Билборд	6,00	3,00	2	36,00	383179	1534610
2213	0507419	326	улица Щербакова (100 м. от остановочного пункта Ст. Садоводство по направлению в сторону Центра)	1	Билборд	6,00	3,00	2	36,00	382715	1538148
2214	1531	326	улица Щербакова (в 240 м от дома № 145)	1	Билборд	6,00	3,00	2	36,00	383030	1538054
2215	1532	326	улица Щербакова (напротив поворота к лыжной базе СКА)	1	Билборд	6,00	3,00	2	36,00	382949	1538110
2216	1534	326	улица Щербакова, 144 (в 80 м от пересечения дорог)	1	Билборд	6,00	3,00	2	36,00	383162	1538054
2217	1535	326	улица Щербакова, 145а (в 50 м от пересечения дорог)	1	Билборд	6,00	3,00	2	36,00	383157	1538024
2218	0713467	327	улица Дагестанская, 41к	1	Нестандартная	2,00	5,80	2	23,20	382806	1541559
2219	0506152	328	автомобильная дорога «г. Екатеринбург - аэропорт «Кольцово» 6 км + 535 м (справа)	1	Ситиборд	6,00	3,00	2	36,00	383181	1542228
2220	0506153	328	автомобильная дорога «г. Екатеринбург - аэропорт «Кольцово» 6 км + 740 м (справа)	1	Ситиборд	6,00	3,00	2	36,00	383076	1542406
2221	0506154	328	автомобильная дорога «г. Екатеринбург - аэропорт «Кольцово» 6 км + 860 м (справа)	1	Ситиборд	6,00	3,00	2	36,00	383020	1542513
2222	0506155	328	автомобильная дорога «г. Екатеринбург - аэропорт «Кольцово» 6 км + 980 м (справа)	1	Ситиборд	6,00	3,00	2	36,00	382962	1542617
2223	0507359	328	улица Альпинистов, 85 (позиция № 2)	1	Билборд	6,00	3,00	2	36,00	382968	1542467
2224	0513105	328	улица Альпинистов, 85 (позиция № 3)	1	Нестандартная	15,00	25,80	3	387,00	383044	1542434
2225	0513225	328	улица Альпинистов, 85	1	Нестандартная				102,00	382936	1542372
2226	080631	328	автомобильная дорога «г. Екатеринбург - аэропорт «Кольцово» 7 км + 050 м (справа)	1	Ситиборд	6,00	3,00	2	36,00	382907	1542721

2227	080632	328	автомобильная дорога «г. Екатеринбург - аэропорт «Кольцово» 7 км + 200 м (справа)	1	Ситиборд	6,00	3,00	2	36,00	382845	1542858
2228	080637	328	автомобильная дорога «г. Екатеринбург - аэропорт «Кольцово» 6 км + 970 м (слева)	1	Ситиборд	6,00	3,00	2	36,00	383029	1542647
2229	0604241	329	ЭКСПО бульвар, 2 (позиция № 7)	1	Сити-формат	1,20	1,80	2	4,32	382948	1543184
2230	0604242	329	ЭКСПО бульвар, 2 (позиция № 21)	1	Сити-формат	1,20	1,80	2	4,32	382989	1543391
2231	0604243	329	ЭКСПО бульвар, 2 (позиция № 22)	1	Сити-формат	1,20	1,80	2	4,32	382965	1543380
2232	0604244	329	ЭКСПО бульвар, 2 (позиция № 23)	1	Сити-формат	1,20	1,80	2	4,32	382943	1543369
2233	0604245	329	ЭКСПО бульвар, 2 (позиция № 24)	1	Сити-формат	1,20	1,80	2	4,32	382920	1543359
2234	0604246	329	ЭКСПО бульвар, 2 (позиция № 25)	1	Сити-формат	1,20	1,80	2	4,32	382897	1543348
2235	0604247	329	ЭКСПО бульвар, 2 (позиция № 26)	1	Сити-формат	1,20	1,80	2	4,32	382989	1543455
2236	0604248	329	ЭКСПО бульвар, 2 (позиция № 27)	1	Сити-формат	1,20	1,80	2	4,32	382978	1543476
2237	0604249	329	ЭКСПО бульвар, 2 (позиция № 28)	1	Сити-формат	1,20	1,80	2	4,32	382967	1543499
2238	0604250	329	ЭКСПО бульвар, 2 (позиция № 29)	1	Сити-формат	1,20	1,80	2	4,32	382956	1543522
2239	0604251	329	ЭКСПО бульвар, 2 (позиция № 30)	1	Сити-формат	1,20	1,80	2	4,32	382945	1543544
2240	0604252	329	ЭКСПО бульвар, 2 (позиция № 31)	1	Сити-формат	1,20	1,80	2	4,32	383038	1543656
2241	0604253	329	ЭКСПО бульвар, 2 (позиция № 32)	1	Сити-формат	1,20	1,80	2	4,32	383015	1543644
2242	0604254	329	ЭКСПО бульвар, 2 (позиция № 33)	1	Сити-формат	1,20	1,80	2	4,32	382991	1543633
2243	0604255	329	ЭКСПО бульвар, 2 (позиция № 34)	1	Сити-формат	1,20	1,80	2	4,32	382916	1543598
2244	0604256	329	ЭКСПО бульвар, 2 (позиция № 35)	1	Сити-формат	1,20	1,80	2	4,32	382896	1543588
2245	0604257	329	ЭКСПО бульвар, 2 (позиция № 36)	1	Сити-формат	1,20	1,80	2	4,32	382874	1543576
2246	0604292	329	ЭКСПО бульвар, 2 (позиция № 2)	1	Сити-формат	1,20	1,80	2	4,32	383061	1543237
2247	0604293	329	ЭКСПО бульвар, 2 (позиция № 3)	1	Сити-формат	1,20	1,80	2	4,32	383038	1543225
2248	0604297	329	ЭКСПО бульвар, 2 (позиция № 4)	1	Сити-формат	1,20	1,80	2	4,32	383016	1543215
2249	0604298	329	ЭКСПО бульвар, 2 (позиция № 5)	1	Сити-формат	1,20	1,80	2	4,32	382993	1543205
2250	0604299	329	ЭКСПО бульвар, 2 (позиция № 6)	1	Сити-формат	1,20	1,80	2	4,32	382971	1543195
2251	0606174	329	Екатеринбургская кольцевая автомобильная дорога (съезд на Кольцовский тр-т, позиция № 3)	1	Ситиборд	6,00	3,00	2	36,00	382707	1543642
2252	0607277	329	Экспо бульвар, 2 (позиция № 7)	1	Билборд	6,00	3,00	2	36,00	383139	1543089
2253	0607278	329	Экспо бульвар, 2 (позиция № 8)	1	Билборд	6,00	3,00	2	36,00	383102	1543073
2254	0607279	329	Экспо бульвар, 2 (позиция № 9)	1	Билборд	6,00	3,00	2	36,00	383065	1543057
2255	0607280	329	Экспо бульвар, 2 (позиция № 10)	1	Билборд	6,00	3,00	2	36,00	383029	1543039
2256	0607281	329	ЭКСПО бульвар, 2 (позиция № 11)	1	Билборд	6,00	3,00	2	36,00	382992	1543024

2257	0613158	329	ЭКСПО бульвар, 2 (позиция № 12)	1	Флаговая конструкция	1,00	3,00	2	24,00	383137	1543129
2258	0613159	329	ЭКСПО бульвар, 2 (позиция № 15)	1	Флаговая конструкция	1,00	6,00	2	48,00	383135	1543265
2259	0613160	329	ЭКСПО бульвар, 2 (позиция № 37)	1	Флаговая конструкция	1,00	6,00	2	48,00	383117	1543309
2260	0613161	329	ЭКСПО бульвар, 2 (позиция № 38)	1	Флаговая конструкция	1,00	3,00	2	18,00	383000	1543433
2261	080608	329	автомобильная дорога «г. Екатеринбург - аэропорт «Кольцово» 7 км + 785 м (слева)	1	Ситиборд	6,00	3,00	2	36,00	382736	1543408
2262	080609	329	автомобильная дорога «г. Екатеринбург - аэропорт «Кольцово» 7 км + 570 м (слева)	1	Ситиборд	6,00	3,00	2	36,00	382792	1543198
2263	080633	329	автомобильная дорога «г. Екатеринбург - аэропорт «Кольцово» 7 км + 350 м (справа)	1	Ситиборд	6,00	3,00	2	36,00	382789	1542996
2264	080635	329	автомобильная дорога «г. Екатеринбург - аэропорт «Кольцово» 7 км + 650 м (справа)	1	Ситиборд	6,00	3,00	2	36,00	382693	1543291
2265	081201	329	автомобильная дорога «г. Екатеринбург - аэропорт «Кольцово» 7 км + 320 м (слева)	1	Видеоэкран	15,36	8,64	1	132,71	382878	1542950
2266	0606172	330	Екатеринбургская кольцевая автомобильная дорога (съезд на Кольцовский тр-т, позиция № 1)	1	Ситиборд	6,00	3,00	2	36,00	382862	1544202
2267	0606173	330	Екатеринбургская кольцевая автомобильная дорога (съезд на Кольцовский тр-т, позиция № 2)	1	Ситиборд	6,00	3,00	2	36,00	382767	1543790
2268	0609143	330	Екатеринбургская кольцевая автомобильная дорога 5 км + 250 м (слева)	1	Суперсайт	15,00	5,00	2	150,00	383241	1544580
2269	0609144	330	Екатеринбургская кольцевая автомобильная дорога 4 км + 895 м (справа)	1	Суперсайт	12,00	4,00	2	96,00	382949	1544452
2270	0507431	331	улица Новосибирская вторая, 10	1	Билборд	6,00	3,00	2	36,00	382151	1532972
2271	0513119	332	улица Новосибирская вторая, 2	1	Нестандартная	5,08	3,20	2	32,51	382564	1533106
2272	0507435	333	улица Селькоровская, 62 (через дорогу)	1	Билборд	6,00	3,00	2	36,00	382397	1534444
2273	0507436	333	улица Селькоровская, 72	1	Билборд	6,00	3,00	2	36,00	382049	1534348
2274	0513449	333	улица Селькоровская, 23 (позиция № 1)	1	Нестандартная	0,80	5,00	1	4,00	382031	1534379
2275	0513450	333	улица Селькоровская, 23 (позиция № 2)	1	Флаговая конструкция	1,00	3,00	1	9,00	382010	1534373
2276	1619	333	улица Селькоровская (напротив дома № 72)	1	Билборд	6,00	3,00	2	36,00	382072	1534373

2277	1533	334	улица Щербакова, 216 (в 260 м от выезда с АЗС)	1	Билборд	6,00	3,00	2	36,00	382312	1538108
2278	1536	334	улица Щербакова, 216 (60 м от выезда с АЗС)	1	Билборд	6,00	3,00	2	36,00	382065	1538187
2279	1537	334	улица Щербакова, 216 (в 360 метров после выезда с АЗС)	1	Билборд	6,00	3,00	2	36,00	382410	1538104
2280	0507357	335	улица Альпинистов, 44	1	Билборд	6,00	3,00	2	36,00	382243	1540887
2281	0513360	336	улица Альпинистов, 77	1	Нестандартная	36,00	3,00	1	108,00	382567	1542150
2282	1221	337	улица Бахчиванджи, 1а/1	1	Билборд	6,00	3,00	2	36,00	382494	1547232
2283	051550	338	улица Чемпионов, 11 (через дорогу)	2	Конструкция на остановочном пункте	1,20	1,80	2	4,32	381366	1531335
2284	0413461	339	улица 2-я Новосибирская, 68	1	Нестандартная	1,64	8,68	1	14,24	381549	1532660
2285	0513349	339	улица Окружная, 5м	1	Флаговая конструкция	4,00	1,00	2	24,00	381969	1533002
2286	0507442	340	улица Окружная - переулок Балакирева	1	Билборд	6,00	3,00	2	36,00	381951	1533750
2287	0513116	340	улица Селькоровская, 82б	1	Флаговая конструкция	1,50	3,50	2	31,50	381498	1533955
2288	1591	340	улица Окружная, 3	1	Билборд	6,00	3,00	2	36,00	381992	1533223
2289	0507427	341	улица Окружная, 8	1	Билборд	6,00	3,00	2	36,00	381899	1534121
2290	0507571	341	улица Селькоровская - ул. Окружная, 1д (через дорогу)	1	Билборд	6,00	3,00	2	36,00	381814	1534317
2291	0513206	341	улица Селькоровская, 78б (позиция № 2)	1	Флаговая конструкция	1,50	6,00	2	54,00	381597	1534222
2292	0513207	341	улица Селькоровская, 78б (позиция №3)	1	Флаговая конструкция	1,50	6,00	2	54,00	381520	1534208
2293	0513307	341	улица Селькоровская, 78б (позиция № 5)	1	Нестандартная	1,34	2,77	2	7,42	381550	1534221
2294	1565	341	улица Селькоровская (напротив дома № 74)	1	Билборд	6,00	3,00	2	36,00	381971	1534350
2295	1566	341	улица Селькоровская (напротив дома № 78б)	1	Билборд	6,00	3,00	2	36,00	381552	1534266
2296	1611	341	улица Селькоровская, 78б	1	Нестандартная	1,40	6,50	2	18,20	381533	1534231
2297	1646	341	улица Селькоровская (напротив дома № 78а)	1	Билборд	6,00	3,00	2	36,00	381704	1534295
2298	1592	342	улица Пархоменко, 111	1	Билборд	6,00	3,00	2	36,00	381932	1538221
2299	0507454	343	улица Орденоносцев, 6	1	Билборд	6,00	3,00	2	36,00	381575	1539203
2300	1596	343	улица Пархоменко, 64	1	Билборд	6,00	3,00	2	36,00	381397	1538566
2301	1649	344	улица Грибоедова, 19	1	Сити-формат	1,20	1,80	2	4,32	381735	1539846
2302	1651	344	улица Грибоедова, 21 (позиция № 3)	1	Сити-формат	1,20	1,80	2	4,32	381763	1539917

2303	1652	344	улица Грибоедова, 21 (позиция № 2)	1	Сити-формат	1,20	1,80	2	4,32	381772	1539942
2304	1653	344	улица Грибоедова, 21 (позиция № 1)	1	Сити-формат	1,20	1,80	2	4,32	381783	1539968
2305	1654	344	улица Грибоедова, 23	1	Сити-формат	1,20	1,80	2	4,32	381807	1540029
2306	1655	344	улица Грибоедова, 22	1	Сити-формат	1,20	1,80	2	4,32	381772	1540026
2307	1656	344	улица Грибоедова, 18	1	Сити-формат	1,20	1,80	2	4,32	381705	1539844
2308	1657	344	улица Грибоедова, 25 (позиция № 2)	1	Сити-формат	1,20	1,80	2	4,32	381846	1540131
2309	1658	344	улица Грибоедова, 25 (позиция № 1)	1	Сити-формат	1,20	1,80	2	4,32	381834	1540101
2310	1659	344	улица Грибоедова, 27	1	Сити-формат	1,20	1,80	2	4,32	381868	1540190
2311	1660	344	улица Грибоедова, 24	1	Сити-формат	1,20	1,80	2	4,32	381813	1540127
2312	1661	344	улица Грибоедова, 26 (позиция № 1)	1	Сити-формат	1,20	1,80	2	4,32	381835	1540182
2313	1662	345	улица Грибоедова, 26 (позиция № 2)	1	Сити-формат	1,20	1,80	2	4,32	381847	1540213
2314	1663	345	улица Грибоедова, 29	1	Сити-формат	1,20	1,80	2	4,32	381908	1540287
2315	1664	345	улица Грибоедова, 28 (позиция № 1)	1	Сити-формат	1,20	1,80	2	4,32	381867	1540261
2316	1665	345	улица Грибоедова, 28 (позиция № 2)	1	Сити-формат	1,20	1,80	2	4,32	381877	1540287
2317	0507705	346	улица Черняховского, 82/4	1	Билборд	6,00	3,00	2	36,00	381717	1543148
2318	0507706	346	улица Черняховского - ЕКАД	1	Билборд	6,00	3,00	2	36,00	381682	1543274
2319	0513224	346	улица Черняховского, 86	1	Нестандартная				378,00	381878	1543334
2320	0613252	347	ЕКАД 5 км, стр. 6/6 (позиция № 1)	1	Флаговая конструкция	1,30	5,00	2	39,00	381763	1544109
2321	0613253	347	ЕКАД 5 км, стр. 6/6 (позиция № 2)	1	Нестандартная	0,60	1,80	1	1,08	381766	1544079
2322	0613254	347	ЕКАД 5 км, стр. 6/6 (позиция № 3)	1	Нестандартная	5,90	9,30	2	109,74	381777	1544087
2323	060977	348	переулок Утренний, 1д	1	Суперсайт	15,00	5,00	2	150,00	381690	1546227
2324	060978	348	Бахчиванджи площадь, 1 (между полосами)	1	Суперсайт	15,00	5,00	3	225,00	381647	1546152
2325	060979	348	площадь Бахчиванджи, д. 1	1	Суперсайт	15,00	5,00	2	150,00	381494	1546052
2326	0513488	349	улица Городская (около АЗС)	1	Нестандартная	1,50	6,40	2	19,20	381273	1531755
2327	051549	349	улица Чемпионов, 11 (остановка Школа Созвездие)	2	Конструкция на остановочном пункте	1,20	1,80	2	4,32	381323	1531396
2328	0507502	350	улица Лучистая (от ул. Окружной в сторону ЕКАД) позиция № 1	1	Билборд	6,00	3,00	2	36,00	380961	1532242
2329	1575	351	улица Бисертская, 34	1	Билборд	6,00	3,00	2	36,00	381006	1534823
2330	1640	351	улица Бисертская, 27	1	Билборд	6,00	3,00	2	36,00	380860	1534700

2331	0507418	352	улица Пархоменко, 54	1	Билборд	6,00	3,00	2	36,00	381285	1538625
2332	1586	352	улица Грибоедова/улица Тружеников (напротив дома № 2)	1	Билборд	6,00	3,00	2	36,00	381007	1539299
2333	1612	352	улица Пархоменко, 11	1	Билборд	6,00	3,00	2	36,00	380927	1538988
2334	1639	352	улица Пархоменко, 30	1	Билборд	6,00	3,00	2	36,00	381069	1538784
2335	0507453	353	улица Орденоносцев, 2	1	Билборд	6,00	3,00	2	36,00	381363	1539332
2336	0507620	353	улица Грибоедова, 4а	1	Билборд	6,00	3,00	2	36,00	381313	1539401
2337	0507621	353	улица Грибоедова (напротив дома № 4а)	1	Билборд	6,00	3,00	2	36,00	381298	1539375
2338	1616	353	улица Косарева (напротив дома № 3)	1	Билборд	6,00	3,00	2	36,00	381149	1539651
2339	0907138	354	Екатеринбургская кольцевая автомобильная дорога 2 км + 200 м (справа)	1	Билборд	6,00	3,00	2	36,00	380923	1542673
2340	0907139	354	Екатеринбургская кольцевая автомобильная дорога 2 км + 200 м (слева)	1	Билборд	6,00	3,00	2	36,00	380947	1542652
2341	0907140	354	Екатеринбургская кольцевая автомобильная дорога 2 км + 400 м (слева)	1	Билборд	6,00	3,00	2	36,00	381092	1542782
2342	0513352	355	улица Нескучная, 3 (позиция № 1)	1	Нестандартная	0,71	2,34	2	3,32	380140	1530279
2343	0513353	355	улица Нескучная, 3 (позиция № 2)	1	Нестандартная	0,71	2,34	2	3,32	380127	1530279
2344	0513354	355	улица Нескучная, 3 (позиция № 3)	1	Нестандартная	0,71	2,34	2	3,32	380107	1530280
2345	0507505	356	улица Лучистая (от ул. Окружной в сторону ЕКАД) позиция № 6	1	Билборд	6,00	3,00	2	36,00	380548	1531851
2346	051551	356	улица Лучистая - ул. Любви (позиция № 1, остановка ул. Любви)	2	Конструкция на остановочном пункте	1,20	1,80	4	8,64	380225	1531364
2347	051552	356	улица Лучистая - ул. Любви (позиция № 2, остановка ул. Любви)	2	Конструкция на остановочном пункте	1,20	1,80	2	4,32	380291	1531492
2348	0507351	357	улица Селькоровская, 116а (через дорогу)	1	Билборд	6,00	3,00	2	36,00	380386	1533934
2349	1520	357	улица Селькоровская, 124	1	Билборд	6,00	3,00	2	36,00	380336	1533884
2350	0509149	358	Екатеринбургская кольцевая автомобильная дорога 1 км + 470 м (справа)	1	Суперсайт	15,00	5,00	2	150,00	380365	1542202
2351	0509150	358	Екатеринбургская кольцевая автомобильная дорога 1 км + 830 м (справа)	1	Суперсайт	15,00	5,00	2	150,00	380622	1542461

2352	1082	359	12 км + 900м (справа)	1	Билборд	6,00	3,00	2	36,00	380453	1548694
2353	1083	359	12км+ 800м (справа)	1	Билборд	6,00	3,00	2	36,00	380545	1548657
2354	1084	359	12км+600м (справа)	1	Билборд	6,00	3,00	2	36,00	380730	1548578
2355	0513355	360	улица Нескучная, 3 (позиция № 4)	1	Нестандартная	0,71	2,34	2	3,32	380091	1530280
2356	0513356	360	улица Нескучная, 3 (позиция № 5)	1	Нестандартная	0,71	2,34	2	3,32	380085	1530289
2357	0513357	360	улица Нескучная, 3 (позиция № 6)	1	Нестандартная	0,71	2,34	2	3,32	380055	1530297
2358	0513358	360	улица Нескучная, 3 (позиция № 7)	1	Нестандартная	0,71	2,34	2	3,32	380041	1530296
2359	0513359	360	улица Нескучная, 3 (позиция № 8)	1	Нестандартная	0,71	2,34	2	3,32	380021	1530319
2360	0507659	361	Екатеринбургская кольцевая автомобильная дорога 0 км + 615 м (слева)	1	Билборд	6,00	3,00	2	36,00	379767	1541589
2361	0509148	361	Екатеринбургская кольцевая автомобильная дорога 0 км + 330 м (слева)	1	Суперсайт	15,00	5,00	2	150,00	379571	1541381
2362	0513277	361	Екатеринбургская кольцевая автомобильная дорога 1 км, 5	1	Нестандартная	1,20	6,00	2	14,40	379670	1541498
2363	090705	361	Екатеринбургская кольцевая автомобильная дорога 0 км + 715 м (слева)	1	Билборд	6,00	3,00	2	36,00	379843	1541654
2364	190703	362	автомобильная дорога «г. Екатеринбург - г. Полевской» 12 км + 980 м (справа)	1	Билборд	6,00	3,00	2	36,00	379041	1533245
2365	190704	362	автомобильная дорога «г. Екатеринбург - г. Полевской» 13 км + 150 м (справа)	1	Билборд	6,00	3,00	2	36,00	378880	1533184
2366	0509112	363	Екатеринбургская кольцевая автомобильная дорога 77 км + 170 м (слева)	1	Суперсайт	12,00	3,00	2	72,00	378555	1531211
2367	0509113	363	Екатеринбургская кольцевая автомобильная дорога 77 км + 70 м (слева)	1	Суперсайт	12,00	3,00	2	72,00	378631	1531148
2368	0509116	363	Екатеринбургская кольцевая автомобильная дорога 77 км + 365 м (справа)	1	Суперсайт	12,00	3,00	2	72,00	378347	1531269
2369	0509117	363	Екатеринбургская кольцевая автомобильная дорога 77 км + 215 м (справа)	1	Суперсайт	12,00	3,00	2	72,00	378463	1531174
2370	0509118	363	Екатеринбургская кольцевая автомобильная дорога 77 км + 100 м (справа)	1	Суперсайт	12,00	3,00	2	72,00	378549	1531102
2371	0509110	364	Екатеринбургская кольцевая автомобильная дорога 77 км + 470 м (слева)	1	Суперсайт	12,00	3,00	2	72,00	378325	1531403
2372	0509111	364	Екатеринбургская кольцевая автомобильная дорога 77 км + 320 м (слева)	1	Суперсайт	12,00	3,00	2	72,00	378440	1531307

2373	0509115	364	Екатеринбургская кольцевая автомобильная дорога 77 км + 515 м (справа)	1	Суперсайт	12,00	3,00	2	72,00	378232	1531365
2374	190705	365	автомобильная дорога «г. Екатеринбург - г. Полевской» 13 км + 290 м (справа)	1	Билборд	6,00	3,00	2	36,00	378752	1533135
2375	0507235	366	Челябинский тракт 191км+950м (слева)	1	Билборд	6,00	3,00	1	18,00	378592	1540662
2376	0507236	366	Челябинский тракт 191км+800м (слева)	1	Билборд	6,00	3,00	1	18,00	378450	1540712
2377	0507237	366	Челябинский тракт 191км+610м (слева)	1	Билборд	6,00	3,00	1	18,00	378307	1540762
2378	0507238	366	Челябинский тракт 191км+560м (справа)	1	Билборд	6,00	3,00	1	18,00	378323	1540816
2379	0509109	367	Екатеринбургская кольцевая автомобильная дорога 77 км + 620 м (слева)	1	Суперсайт	12,00	3,00	2	72,00	378209	1531499
2380	0509114	367	Екатеринбургская кольцевая автомобильная дорога 77 км + 665 м (справа)	1	Суперсайт	12,00	3,00	2	72,00	378116	1531462
2381	0507641	368	автомобильная дорога «г. Екатеринбург - г. Полевской» 14 км + 120 м (слева)	1	Билборд	6,00	3,00	2	36,00	377952	1533016
2382	0507642	368	автомобильная дорога «г. Екатеринбург - г. Полевской» 14 км + 220 м (слева)	1	Билборд	6,00	3,00	2	36,00	377864	1532969
2383	0507643	368	автомобильная дорога «г. Екатеринбург - г. Полевской» 14 км + 320 м (слева)	1	Билборд	6,00	3,00	2	36,00	377776	1532921
2384	0507239	369	Челябинский тракт 190км+880м (слева)	1	Билборд	6,00	3,00	1	18,00	377621	1541068
2385	0507550	370	автомобильная дорога «с.Горный Щит - с. Верхнемакарово» 14 км + 100 м (справа)	1	Билборд	6,00	3,00	2	36,00	377332	1515384
2386	0507564	371	автомобильная дорога «с. Горный Щит - с. Зеленоборский» 1 км + 440 м (справа)	1	Билборд	6,00	3,00	2	36,00	377045	1528478
2387	0507240	372	Челябинский тракт 190км+785м (справа)	1	Билборд	6,00	3,00	1	18,00	377580	1541171
2388	0507241	372	Челябинский тракт 190км+635м (справа)	1	Билборд	6,00	3,00	1	18,00	377478	1541280
2389	0507242	372	Челябинский тракт 190км+485м (справа)	1	Билборд	6,00	3,00	1	18,00	377384	1541387
2390	0507243	372	Челябинский тракт 190км+140м (слева)	1	Билборд	6,00	3,00	1	18,00	377121	1541598
2391	0507244	372	Челябинский тракт 189км+985м (слева)	1	Билборд	6,00	3,00	1	18,00	377015	1541719
2392	0507245	372	Челябинский тракт 189км+880м (справа)	1	Билборд	6,00	3,00	1	18,00	376988	1541839
2393	0507563	373	автомобильная дорога «с. Горный Щит - с. Верхнемакарово» 0 км + 930 м (слева)	1	Билборд	6,00	3,00	2	36,00	376386	1527525
2394	0507644	374	автомобильная дорога «г. Екатеринбург - г. Полевской» 15 км + 700 м (справа)	1	Билборд	6,00	3,00	2	36,00	376769	1531990

2395	0507645	374	автомобильная дорога «г. Екатеринбург - г. Полевской» 15 км + 800 м (справа)	1	Билборд	6,00	3,00	2	36,00	376703	1531914
2396	0507646	374	автомобильная дорога «г. Екатеринбург - г. Полевской» 15 км + 900 м (справа)	1	Билборд	6,00	3,00	2	36,00	376637	1531837
2397	0507246	375	Челябинский тракт 189км+490м (справа)	1	Билборд	6,00	3,00	1	18,00	376773	1542150
2398	0507247	375	Челябинский тракт 189км+200м (справа)	1	Билборд	6,00	3,00	1	18,00	376614	1542388
2399	0507551	376	автомобильная дорога «с. Горный Щит - с. Верхнемакарово» 0 км + 100 м (слева)	1	Билборд	6,00	3,00	2	36,00	375772	1528092
2400	0507552	376	автомобильная дорога «с. Горный Щит - с. Зеленоборский-1» 0 км + 600 м (слева)	1	Билборд	6,00	3,00	2	36,00	376232	1528491
2401	0507566	377	автомобильная дорога «г. Екатеринбург – г. Полевской» 17 км + 350 м (справа)	1	Билборд	6,00	3,00	2	36,00	375713	1530771
2402	0507567	377	автомобильная дорога «г. Екатеринбург – г. Полевской» 17 км + 250 м (справа)	1	Билборд	6,00	3,00	2	36,00	375780	1530846
2403	0507568	377	автомобильная дорога «г. Екатеринбург – г. Полевской» 17 км + 150 м (справа)	1	Билборд	6,00	3,00	2	36,00	375846	1530921
2404	0507569	377	автомобильная дорога «г. Екатеринбург – г. Полевской» 17 км + 050 м (справа)	1	Билборд	6,00	3,00	2	36,00	375912	1530996
2405	0509124	377	автомобильная дорога "г. Екатеринбург - г. Полевской" 17 км + 095 м (слева)	1	Суперсайт	12,00	3,00	2	72,00	375800	1530953
2406	1508	377	Полевской тракт, 16 км + 795 м (слева)/направление из Екатеринбурга	1	Суперсайт	12,00	3,00	2	72,00	376014	1531193
2407	1509	377	Полевской тракт, 16 км + 945 м (слева)/направление из Екатеринбурга	1	Суперсайт	12,00	3,00	2	72,00	375916	1531087
2408	1507	378	Полевской тракт, 16 км + 645 м (слева)/направление из Екатеринбурга	1	Суперсайт	12,00	3,00	2	72,00	376101	1531307
2409	190901	379	автомобильная дорога «г. Екатеринбург - г. Полевской» 17 км + 800 м (слева)	1	Суперсайт	12,00	3,00	2	72,00	375259	1530327
2410	190902	379	автомобильная дорога «г. Екатеринбург - г. Полевской» 17 км + 950 м (слева)	1	Суперсайт	12,00	3,00	2	72,00	375168	1530209
2411	0507565	380	автомобильная дорога «г. Екатеринбург – г. Полевской» 17 км + 450 м (справа)	1	Билборд	6,00	3,00	2	36,00	375648	1530695
2412	0509119	380	автомобильная дорога «подъезд к п. Шабровский» 0 км + 355 м (справа)	1	Суперсайт	12,00	3,00	2	72,00	375284	1530966

2413	0509120	380	автомобильная дорога «подъезд к п. Шабровский» 0 км + 505 м (справа)	1	Суперсайт	12,00	3,00	2	72,00	375173	1531064
2414	0509122	380	автомобильная дорога «г. Екатеринбург - г. Полевской» 17 км + 650 м (слева)	1	Суперсайт	12,00	3,00	2	72,00	375359	1530441
2415	0509125	380	автомобильная дорога "г. Екатеринбург - г. Полевской" 17 км + 330 м (слева)	1	Суперсайт	12,00	3,00	2	72,00	375657	1530791
2416	0509134	380	автомобильная дорога «г. Екаетринбург - г. Полевской» 17 км + 650 м (слева)	1	Суперсайт	12,00	3,00	2	72,00	375457	1530555
2417	0509135	380	автомобильная дорога «г. Екаетринбург - г. Полевской» 17 км + 480 м (слева)	1	Суперсайт	12,00	3,00	2	72,00	375552	1530672
2418	0509136	380	автомобильная дорога «г. Екаетринбург - г. Полевской» 17 км + 750 м (справа)	1	Суперсайт	12,00	3,00	2	72,00	375454	1530466
2419	0509137	380	автомобильная дорога «г. Екаетринбург - г. Полевской» 17 км + 600 м (справа)	1	Суперсайт	12,00	3,00	2	72,00	375548	1530584
2420	0513448	381	Екатеринбургская кольцевая автомобильная дорога 82 км	1	Нестандартная	6,00	25,00	2	300,00	375365	1533607
2421	0507553	382	автомобильная дорога «г. Екатеринбург - г. Полевской» 19 км + 50 м (справа)	1	Билборд	6,00	3,00	2	36,00	375054	1529333
2422	0507554	382	автомобильная дорога «г. Екатеринбург - г. Полевской» 18 км + 900 м (справа)	1	Билборд	6,00	3,00	2	36,00	375053	1529433
2423	0507555	383	автомобильная дорога «г. Екатеринбург - г. Полевской» 18 км + 800 м (справа)	1	Билборд	6,00	3,00	2	36,00	375045	1529532
2424	0507556	383	автомобильная дорога «г. Екатеринбург - г. Полевской» 18 км + 700 м (справа)	1	Билборд	6,00	3,00	2	36,00	375040	1529632
2425	0507557	383	автомобильная дорога «г. Екатеринбург - г. Полевской» 18 км + 600 м (справа)	1	Билборд	6,00	3,00	2	36,00	375046	1529732
2426	0507558	383	автомобильная дорога «г. Екатеринбург - г. Полевской» 18 км + 500 м (справа)	1	Билборд	6,00	3,00	2	36,00	375063	1529831
2427	620901	384	автомобильная дорога «Подъезд к п. Шабровский от км 17 + 420 а/д «г. Екатеринбург - г. Полевской» 0 км+ 795 м (справа)	1	Суперсайт	12,00	3,00	2	72,00	374997	1531215
2428	0509121	385	автомобильная дорога «подъезд к п. Шабровский» 0 км + 880 м (справа)	1	Суперсайт	12,00	3,00	2	72,00	374882	1531301

2429	0509123	385	автомобильная дорога «подъезд к п. Шабровский» 1 км + 035м (справа)	1	Суперсайт	12,00	3,00	2	72,00	374758	1531368
2430	0509131	385	автомобильная дорога «подъезд к п. Шабровский» 1 км + 185 м (справа)	1	Суперсайт	12,00	3,00	2	72,00	374609	1531396
2431	0509132	385	автомобильная дорога «подъезд к п. Шабровский» 1 км + 335 м (справа)	1	Суперсайт	12,00	3,00	2	72,00	374460	1531413
2432	051345	386	с. Горный щит, улица Буденного, 8	1	Флаговая конструкция	1,00	4,00	2	8,00	374049	1527928
2433	0509133	387	автомобильная дорога «подъезд к п. Шабровский» 1 км + 485 м (справа)	1	Суперсайт	12,00	3,00	2	72,00	374311	1531433
2434	190914	388	автомобильная дорога «г. Екатеринбург - г. Полевской» 22 км + 175 м (слева)	1	Суперсайт	12,00	3,00	2	72,00	373248	1526776
2435	190915	388	автомобильная дорога «г. Екатеринбург - г. Полевской» 22 км + 212 м (справа)	1	Суперсайт	12,00	3,00	2	72,00	373275	1526719
2436	190917	388	автомобильная дорога «г. Екатеринбург - г. Полевской» 22 км + 362 м (справа)	1	Суперсайт	12,00	3,00	2	72,00	373199	1526590
2437	190903	389	автомобильная дорога «г. Екатеринбург - г. Полевской» 21 км + 162 м (справа)	1	Суперсайт	12,00	3,00	2	72,00	373803	1527629
2438	190904	389	автомобильная дорога «г. Екатеринбург - г. Полевской» 21 км + 312 м (справа)	1	Суперсайт	12,00	3,00	2	72,00	373726	1527501
2439	190905	389	автомобильная дорога «г. Екатеринбург - г. Полевской» 21 км + 462 м (справа)	1	Суперсайт	12,00	3,00	2	72,00	373654	1527369
2440	190906	389	автомобильная дорога «г. Екатеринбург - г. Полевской» 21 км + 575 м (слева)	1	Суперсайт	12,00	3,00	2	72,00	373545	1527294
2441	190907	389	автомобильная дорога «г. Екатеринбург - г. Полевской» 21 км + 612 м (справа)	1	Суперсайт	12,00	3,00	2	72,00	373579	1527238
2442	190908	389	автомобильная дорога «г. Екатеринбург - г. Полевской» 21 км + 725 м (слева)	1	Суперсайт	12,00	3,00	2	72,00	373472	1527165
2443	190909	389	автомобильная дорога «г. Екатеринбург - г. Полевской» 21 км + 762 м (справа)	1	Суперсайт	12,00	3,00	2	72,00	373502	1527108
2444	190910	389	автомобильная дорога «г. Екатеринбург - г. Полевской» 21 км + 875 м (слева)	1	Суперсайт	12,00	3,00	2	72,00	373398	1527035
2445	190911	389	автомобильная дорога «г. Екатеринбург - г. Полевской» 21 км + 912 м (справа)	1	Суперсайт	12,00	3,00	2	72,00	373427	1526979

2446	190912	389	автомобильная дорога «г. Екатеринбург - г. Полевской» 22 км + 025 м (слева)	1	Суперсайт	12,00	3,00	2	72,00	373324	1526902
2447	190913	389	автомобильная дорога «г. Екатеринбург - г. Полевской» 22 км + 062 м (справа)	1	Суперсайт	12,00	3,00	2	72,00	373350	1526848
2448	0507692	390	улица Профессионалов, 25	1	Билборд	6,00	3,00	2	36,00	373316	1533802
2449	190919	391	автомобильная дорога «г. Екатеринбург - г. Полевской» 23 км + 150 м (слева)	1	Суперсайт	12,00	3,00	2	72,00	372756	1525939
2450	0509106	392	автомобильная дорога «г. Екатеринбург - г. Полевской» 22 км + 682 м (справа)	1	Суперсайт	12,00	3,00	2	72,00	373040	1526315
2451	0509107	392	автомобильная дорога «г. Екатеринбург - г. Полевской» 23 км + 003 м (справа)	1	Суперсайт	12,00	3,00	2	72,00	372877	1526028
2452	0509126	392	автомобильная дорога "г. Екатеринбург - г. Полевской" 22 км + 625 м (слева)	1	Суперсайт	12,00	3,00	2	72,00	373024	1526387
2453	0509127	392	автомобильная дорога "г. Екатеринбург - г. Полевской" 22 км + 775 м (слева)	1	Суперсайт	12,00	3,00	2	72,00	372950	1526258
2454	0509128	392	автомобильная дорога «г. Екатеринбург - г. Полевской» 22 км + 925 м (слева)	1	Суперсайт	12,00	3,00	2	72,00	372874	1526129
2455	190916	392	автомобильная дорога «г. Екатеринбург - г. Полевской» 22 км + 325 м (слева)	1	Суперсайт	12,00	3,00	2	72,00	373173	1526647
2456	190918	392	автомобильная дорога «г. Екатеринбург - г. Полевской» 22 км + 475 м (слева)	1	Суперсайт	12,00	3,00	2	72,00	373103	1526526
2457	0507701	393	улица Профессионалов, 25 (позиция № 1)	1	Билборд	6,00	3,00	2	36,00	373152	1534347
2458	0507702	393	улица Профессионалов, 25 (позиция № 2)	1	Билборд	6,00	3,00	2	36,00	373026	1534852
2459	190922	394	автомобильная дорога «г. Екатеринбург - г. Полевской» 24 км + 445 м (слева)	1	Суперсайт	12,00	3,00	2	72,00	372044	1524860
2460	190923	394	автомобильная дорога «г. Екатеринбург - г. Полевской» 24 км + 595 м (слева)	1	Суперсайт	12,00	3,00	2	72,00	371968	1524730
2461	190925	394	автомобильная дорога «г. Екатеринбург - г. Полевской» 24 км + 780 м (справа)	1	Суперсайт	12,00	3,00	2	72,00	371923	1524548
2462	190920	395	автомобильная дорога «г. Екатеринбург - г. Полевской» 23 км + 819 м (справа)	1	Суперсайт	12,00	3,00	2	72,00	372418	1525359
2463	190921	395	автомобильная дорога «г. Екатеринбург - г. Полевской» 23 км + 969 м (справа)	1	Суперсайт	12,00	3,00	2	72,00	372330	1525236
2464	0507707	396	Нефтебаза "Шабры"	1	Билборд	6,00	3,00	2	36,00	372523	1537147

2465	190926	397	автомобильная дорога «г. Екатеринбург - г. Полевской» 25 км + 375 м (справа)	1	Суперсайт	12,00	3,00	2	72,00	371662	1524015
2466	190927	397	автомобильная дорога «г. Екатеринбург - г. Полевской» 25 км + 410 м (слева)	1	Суперсайт	12,00	3,00	2	72,00	371611	1524012
2467	190924	398	автомобильная дорога «г. Екатеринбург - г. Полевской» 24 км + 745 м (слева)	1	Суперсайт	12,00	3,00	2	72,00	371891	1524605